



工程指示 / 要求簡箋(E.I.)

工程指示編號：EI 6733

修改版次：B

工程編號：J835

工程名稱：TK0660 平台

工程項目：

鋁飾板 - 確認地盤用鋁摺件加工圖紙(夾中例能長)

收件人：

王翹

發件人：

Eddie

日期：

2017. 2-16

要求提供 /  確認 事項：

- ( ) 初步鋁料 B.M.
- ( ) 加工拆圖，然後生產
- ( ) 尺寸表
- ( ) 正式鋁料 B.M.
- ( ) 技術上資料 / 指示
- ( ) 報價
- ( ) 配件 B.M.
- ( ) 樣辦或貨品說明書
- ( ) 分判合約
- (x) 其他：\_\_\_\_\_

內容：

請將附錄加工圖紙加工後按圖紙/圖紙

請在 2017. 3. 9. 前完成上列要求。

附有關圖紙 / 文件：

1+

115 2

以上項目為：

- 原合約工程包
- 原合約工程加 / 減賬
- 新工程報價

原因：-

分發東莞各部門：

- ( ) 生產技術總監  連附件
- ( ) 技術部  連附件
- ( ) 生產部  連附件
- ( ) 機械設計部  連附件
- ( ) 採購部  連附件
- 生產統籌部  連附件
- ( ) 質檢部  連附件
- ( ) 會計部  連附件
- ( ) 報關組  連附件
- ( ) 其他 \_\_\_\_\_  連附件

分發香港各部門：

- ( ) 行政部  連附件
- ( ) 會計部  連附件
- ( ) 統籌部  連附件
- 工程部地盤科文  連附件
- ( ) 採購部  連附件
- ( ) QS 部  連附件
- ( ) 維修部  連附件
- ( ) 其他 \_\_\_\_\_  連附件

傳遞編號：

HK 0424 (FTP)

發件人簽署：

項目經理簽署：

廠用鋁板B.M.表

項目類別: 鋁板

批准:

日期:

BM編號:

修改版本: A

A/C Code:

總V.F.:

330.441

總重量:

2891.67

此BM依據 資料計算

序號	修改內容	鋁板圖號	鋁板名稱	顏色	實用	後備	總數	總重量	平方米		平方米		備註
									單件展開面積	總展開面積	單件V.F.	總V.F.	
1		835-AP01	3mm/厚鋁板	UCT34440SC-3.3 Coats Silver	1		1	14.096	1.734	1.734	1.567	1.567	
2		835-AP02-1	3mm/厚鋁板	UCT34440SC-3.3 Coats Silver	2		2	24.455	1.504	3.008	1.359	2.718	
3		835-AP02-2	3mm/厚鋁板	UCT34440SC-3.3 Coats Silver	4		4	39.345	1.210	4.839	1.093	4.373	
4		835-AP03	3mm/厚鋁板	UCT34440SC-3.3 Coats Silver	1		1	11.700	1.439	1.439	1.301	1.301	
5		835-AP04	3mm/厚鋁板	UCT34440SC-3.3 Coats Silver	1		1	11.980	1.474	1.474	1.332	1.332	
6		835-AP05	3mm/厚鋁板	UCT34440SC-3.3 Coats Silver	1		1	13.038	1.604	1.604	1.449	1.449	
7		835-AP06	3mm/厚鋁板	UCT34440SC-3.3 Coats Silver	1		1	9.034	1.111	1.111	1.004	1.004	
8		835-AP07	3mm/厚鋁板	UCT34440SC-3.3 Coats Silver	2		2	11.114	0.683	1.367	0.641	1.282	
9		835-AP08	3mm/厚鋁板	UCT34440SC-3.3 Coats Silver	1		1	5.554	0.683	0.683	0.641	0.641	
10		835-AP09	3mm/厚鋁板	UCT34440SC-3.3 Coats Silver	1		1	11.178	1.375	1.375	1.242	1.242	
11		835-AP10	3mm/厚鋁板	UCT34440SC-3.3 Coats Silver	2		2	20.810	1.280	2.560	1.157	2.313	
12		835-AP01a	3mm/厚鋁板	UCT34440SC-3.3 Coats Silver	1		1	14.096	1.734	1.734	1.567	1.567	
13		835-AP03a	3mm/厚鋁板	UCT34440SC-3.3 Coats Silver	1		1	11.700	1.439	1.439	1.301	1.301	
14		835-AP04a	3mm/厚鋁板	UCT34440SC-3.3 Coats Silver	1		1	11.980	1.474	1.474	1.332	1.332	
15		835-AP05a	3mm/厚鋁板	UCT34440SC-3.3 Coats Silver	1		1	13.038	1.604	1.604	1.449	1.449	
16		835-AP06a	3mm/厚鋁板	UCT34440SC-3.3 Coats Silver	1		1	9.034	1.111	1.111	1.004	1.004	
17		835-AP08a	3mm/厚鋁板	UCT34440SC-3.3 Coats Silver	1		1	6.025	0.741	0.741	0.695	0.695	
18		835-AP09a	3mm/厚鋁板	UCT34440SC-3.3 Coats Silver	1		1	11.178	1.375	1.375	1.242	1.242	
19		835-BP01	3mm/厚鋁板	UCT34440SC-3.3 Coats Silver	2		2	74.468	4.580	9.160	4.245	8.490	
20		835-BP02	3mm/厚鋁板	UCT34440SC-3.3 Coats Silver	2		2	74.870	4.605	9.209	4.269	8.538	




美特鋁質 有限公司  
MDT Aluminium Fabricator Ltd.

工程號: J-835	計算: 夏之川	日期: 17/1/2017	送呈:
		日期:	副本:
地盤名稱: 將軍澳	核對:	日期:	
項目類別: 鋁板	批准:	日期:	

BM編號: 修改版本: A A/C Code: 總V.F.: 330.441 總重量: 2891.67 此BM依據 資料計算

序號	修改內容	鋁板圖號	鋁板名稱	顏色	實用	後備	總數	總重量	平方米		平方米		備註
									單件展開面積	總展開面積	單件V.F.	總V.F.	
21		835-BP03	3mm厚鋁板	UCT34440SC-3.3 Coats Silver	1		1	31.304	3.850	3.850	3.535	3.535	
22		835-BP04	3mm厚鋁板	UCT34440SC-3.3 Coats Silver	4		4	121.862	3.747	14.989	3.434	13.737	
23		835-BP05	3mm厚鋁板	UCT34440SC-3.3 Coats Silver	1		1	31.257	3.845	3.845	3.529	3.529	
24		835-BP06	3mm厚鋁板	UCT34440SC-3.3 Coats Silver	1		1	39.597	4.870	4.870	4.528	4.528	
25		835-BP07	3mm厚鋁板	UCT34440SC-3.3 Coats Silver	1		1	28.020	3.447	3.447	3.141	3.141	
26		835-BP08	3mm厚鋁板	UCT34440SC-3.3 Coats Silver	2		2	56.277	3.461	6.922	3.155	6.311	
27		835-BP09	3mm厚鋁板	UCT34440SC-3.3 Coats Silver	1		1	28.930	3.558	3.558	3.250	3.250	
28		835-BP10	3mm厚鋁板	UCT34440SC-3.3 Coats Silver	2		2	64.064	3.940	7.880	3.622	7.244	
29		835-BP11	3mm厚鋁板	UCT34440SC-3.3 Coats Silver	2		2	63.860	3.927	7.855	3.610	7.219	
30		835-BP03a	3mm厚鋁板	UCT34440SC-3.3 Coats Silver	1		1	31.304	3.850	3.850	3.535	3.535	
31		835-BP05a	3mm厚鋁板	UCT34440SC-3.3 Coats Silver	1		1	31.257	3.845	3.845	3.529	3.529	
32		835-BP06a	3mm厚鋁板	UCT34440SC-3.3 Coats Silver	1		1	39.597	4.870	4.870	4.528	4.528	
33		835-BP07a	3mm厚鋁板	UCT34440SC-3.3 Coats Silver	1		1	28.020	3.447	3.447	3.141	3.141	
34		835-BP09a	3mm厚鋁板	UCT34440SC-3.3 Coats Silver	1		1	28.930	3.558	3.558	3.250	3.250	
35		835-CP01	3mm厚鋁板	UCT34440SC-3.3 Coats Silver	1		1	19.151	2.356	2.356	2.255	2.255	
36		835-CP02	3mm厚鋁板	UCT34440SC-3.3 Coats Silver	2		2	30.415	1.871	3.741	1.791	3.581	
37		835-CP03	3mm厚鋁板	UCT34440SC-3.3 Coats Silver	1		1	16.175	1.990	1.990	1.905	1.905	
38		835-CP04	3mm厚鋁板	UCT34440SC-3.3 Coats Silver	1		1	16.765	2.062	2.062	1.974	1.974	
39		835-CP05	3mm厚鋁板	UCT34440SC-3.3 Coats Silver	1		1	16.216	1.995	1.995	1.909	1.909	
40		835-CP06	3mm厚鋁板	UCT34440SC-3.3 Coats Silver	1		1	11.235	1.382	1.382	1.323	1.323	

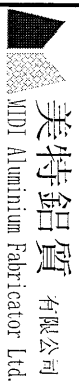

美特鋁質 有限公司  
MTD Aluminum Fabricator Ltd.

工程號: J-835  
地盤名稱: 將軍澳

計算: 夏之川  
核對:

日期: 17/1/2017  
日期:

送呈:  
副本:

廠用鋁板B.M.表

項目類別: 鋁板

批准:

日期:

B.M.編號:

修改版次: A A/C Code:


總V.F.:

330.441

總重量:

2891.67 此BM依據 資料計算

序號	修改內容	鋁板圖號	鋁板名稱	顏色	實用	後備	總數	總重量	單件展開面積		單件V.F.		總V.F.	備註
									平方米	平方米	平方米	平方米		
41		835-CP07	3mm厚鋁板	UCT34440SC-3.3 Coats Silver	2		2	22.481	1.383	2.765	1.324	2.647		
42		835-CP08	3mm厚鋁板	UCT34440SC-3.3 Coats Silver	1		1	16.291	2.004	2.004	1.918	1.918		
43		835-CP09	3mm厚鋁板	UCT34440SC-3.3 Coats Silver	1		1	14.134	1.738	1.738	1.664	1.664		
44		835-CP10	3mm厚鋁板	UCT34440SC-3.3 Coats Silver	2		2	25.939	1.595	3.191	1.527	3.054		
45		835-CP01a	3mm厚鋁板	UCT34440SC-3.3 Coats Silver	1		1	19.151	2.356	2.356	2.255	2.255		
46		835-CP02a	3mm厚鋁板	UCT34440SC-3.3 Coats Silver	4		4	48.934	1.505	6.019	1.440	5.762		
47		835-CP03a	3mm厚鋁板	UCT34440SC-3.3 Coats Silver	1		1	16.175	1.990	1.990	1.905	1.905		
48		835-CP04a	3mm厚鋁板	UCT34440SC-3.3 Coats Silver	1		1	16.765	2.062	2.062	1.974	1.974		
49		835-CP05a	3mm厚鋁板	UCT34440SC-3.3 Coats Silver	1		1	16.216	1.995	1.995	1.909	1.909		
50		835-CP06a	3mm厚鋁板	UCT34440SC-3.3 Coats Silver	1		1	11.235	1.382	1.382	1.323	1.323		
51		835-CP08a	3mm厚鋁板	UCT34440SC-3.3 Coats Silver	1		1	16.291	2.004	2.004	1.918	1.918		
52		835-CP09a	3mm厚鋁板	UCT34440SC-3.3 Coats Silver	1		1	14.134	1.738	1.738	1.664	1.664		
53		835-DP01	3mm厚鋁板	UCT34440SC-3.3 Coats Silver	1		1	13.869	1.706	1.706	1.542	1.542		
54		835-DP02-1	3mm厚鋁板	UCT34440SC-3.3 Coats Silver	2		2	24.001	1.476	2.952	1.334	2.668		
55		835-DP02-2	3mm厚鋁板	UCT34440SC-3.3 Coats Silver	2		2	23.312	1.434	2.867	1.296	2.591		
56		835-DP03	3mm厚鋁板	UCT34440SC-3.3 Coats Silver	1		1	13.520	1.663	1.663	1.503	1.503		
57		835-DP04	3mm厚鋁板	UCT34440SC-3.3 Coats Silver	1		1	13.800	1.697	1.697	1.534	1.534		
58		835-DP05	3mm厚鋁板	UCT34440SC-3.3 Coats Silver	1		1	11.336	1.394	1.394	1.260	1.260		
59		835-DP06	3mm厚鋁板	UCT34440SC-3.3 Coats Silver	1		1	11.652	1.433	1.433	1.295	1.295		
60		835-DP07	3mm厚鋁板	UCT34440SC-3.3 Coats Silver	1		1	11.652	1.433	1.433	1.295	1.295		

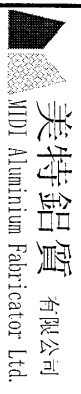

美特鋁質 有限公司  
MTD Aluminum Fabricator Ltd.

工程號: J-835  
地盤名稱: 將軍澳

計算: 夏之川  
核對:

日期: 17/1/2017

送呈:  
副本:

廠用鋁板B.M.表

項目類別: 鋁板

批准:

日期:

此BM依據 資料計算

BM編號: 修改版本: A


A/C Code:

總V.F.:

330.441

總重量: 2891.67

序號	修改內容	鋁板圖號	鋁板名稱	顏色	實用	後備	總數	總重量	平方米		平方米		備註
									單件展開面積	總展開面積	單件V.F.	總V.F.	
61		835-DP08	3mm厚鋁板	UCT344408C-3 3 Coats Silver	1		1	7.637	0.939	0.939	0.881	0.881	
62		835-DP09	3mm厚鋁板	UCT344408C-3 3 Coats Silver	1		1	12.875	1.584	1.584	1.431	1.431	
63		835-DP10	3mm厚鋁板	UCT344408C-3 3 Coats Silver	2		2	24.224	1.490	2.980	1.346	2.693	
64		835-DP01a	3mm厚鋁板	UCT344408C-3 3 Coats Silver	1		1	13.869	1.706	1.706	1.542	1.542	
65		835-DP03a	3mm厚鋁板	UCT344408C-3 3 Coats Silver	1		1	13.520	1.663	1.663	1.503	1.503	
66		835-DP04a	3mm厚鋁板	UCT344408C-3 3 Coats Silver	1		1	11.656	1.434	1.434	1.296	1.296	
67		835-DP04b	3mm厚鋁板	UCT344408C-3 3 Coats Silver	2		2	14.333	0.881	1.763	0.827	1.654	
68		835-DP05a	3mm厚鋁板	UCT344408C-3 3 Coats Silver	1		1	7.600	0.935	0.935	0.877	0.877	
69		835-DP06a	3mm厚鋁板	UCT344408C-3 3 Coats Silver	1		1	6.917	0.851	0.851	0.798	0.798	
70		835-DP07a	3mm厚鋁板	UCT344408C-3 3 Coats Silver	1		1	7.202	0.886	0.886	0.831	0.831	
71		835-DP08a	3mm厚鋁板	UCT344408C-3 3 Coats Silver	1		1	7.686	0.945	0.945	0.887	0.887	
72		835-DP09a	3mm厚鋁板	UCT344408C-3 3 Coats Silver	1		1	12.875	1.584	1.584	1.431	1.431	
73		835-EP01	3mm厚鋁板	UCT344408C-3 3 Coats Silver	2		2	73.169	4.500	9.000	4.167	8.334	
74		835-EP02	3mm厚鋁板	UCT344408C-3 3 Coats Silver	2		2	73.547	4.523	9.046	4.190	8.380	
75		835-EP03	3mm厚鋁板	UCT344408C-3 3 Coats Silver	1		1	36.608	4.503	4.503	4.170	4.170	
76		835-EP04	3mm厚鋁板	UCT344408C-3 3 Coats Silver	6		6	214.617	4.400	26.398	4.070	24.417	
77		835-EP05	3mm厚鋁板	UCT344408C-3 3 Coats Silver	1		1	36.561	4.497	4.497	4.164	4.164	
78		835-EP06	3mm厚鋁板	UCT344408C-3 3 Coats Silver	1		1	34.635	4.260	4.260	3.934	3.934	
79		835-EP07	3mm厚鋁板	UCT344408C-3 3 Coats Silver	1		1	35.651	4.385	4.385	4.055	4.055	
80		835-EP09	3mm厚鋁板	UCT344408C-3 3 Coats Silver	1		1	36.561	4.497	4.497	4.164	4.164	

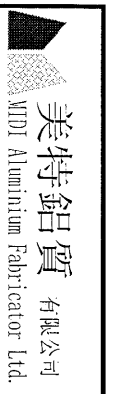


**美特鋁質** 有限公司  
MTD Aluminum Fabricator Ltd.

工程號: J-835	計算: 夏之川	日期: 17/1/2017	送呈:
地盤名稱: 將軍澳	核對:	日期:	副本:
項目類別: 鋁板	批准:	日期:	

BM編號: 修改版次: A A/C Code: A/C Code: 330.441 總重量: 2891.67 此BM依據 資料計算

序號	修改內容	鋁板圖號	鋁板名稱	顏色	實用	後備	總數	總重量	平方米		平方米		備註
									單件展開面積	總展開面積	單件V.F.	總V.F.	
81		835-EP10	3mm/厚鋁板	UCT34440SC-3 3 Coats Silver	2		2	73.972	4.549	9.099	4.215	8.431	
82		835-EP11	3mm/厚鋁板	UCT34440SC-3 3 Coats Silver	2		2	73.821	4.540	9.080	4.206	8.412	
83		835-EP03a	3mm/厚鋁板	UCT34440SC-3 3 Coats Silver	1		1	36.608	4.503	4.503	4.170	4.170	
84		835-EP05a	3mm/厚鋁板	UCT34440SC-3 3 Coats Silver	1		1	36.561	4.497	4.497	4.164	4.164	
85		835-EP06a	3mm/厚鋁板	UCT34440SC-3 3 Coats Silver	1		1	34.635	4.260	4.260	3.934	3.934	
86		835-EP07a	3mm/厚鋁板	UCT34440SC-3 3 Coats Silver	1		1	35.651	4.385	4.385	4.055	4.055	
87		835-EP09a	3mm/厚鋁板	UCT34440SC-3 3 Coats Silver	1		1	36.561	4.497	4.497	4.164	4.164	
88		835-FP01	3mm/厚鋁板	UCT34440SC-3 3 Coats Silver	1		1	18.869	2.321	2.321	2.222	2.222	
89		835-FP02	3mm/厚鋁板	UCT34440SC-3 3 Coats Silver	2		2	29.850	1.836	3.672	1.757	3.515	
90		835-FP03	3mm/厚鋁板	UCT34440SC-3 3 Coats Silver	1		1	18.435	2.268	2.268	2.171	2.171	
91		835-FP04	3mm/厚鋁板	UCT34440SC-3 3 Coats Silver	1		1	19.028	2.341	2.341	2.240	2.240	
92		835-FP05	3mm/厚鋁板	UCT34440SC-3 3 Coats Silver	1		1	14.099	1.734	1.734	1.660	1.660	
93		835-FP06	3mm/厚鋁板	UCT34440SC-3 3 Coats Silver	1		1	14.492	1.783	1.783	1.706	1.706	
94		835-FP08	3mm/厚鋁板	UCT34440SC-3 3 Coats Silver	1		1	19.548	2.404	2.404	2.302	2.302	
95		835-FP09	3mm/厚鋁板	UCT34440SC-3 3 Coats Silver	1		1	16.241	1.998	1.998	1.912	1.912	
96		835-FP10	3mm/厚鋁板	UCT34440SC-3 3 Coats Silver	2		2	30.195	1.857	3.714	1.778	3.555	
97		835-FP01a	3mm/厚鋁板	UCT34440SC-3 3 Coats Silver	1		1	18.869	2.321	2.321	2.222	2.222	
98		835-FP02a	3mm/厚鋁板	UCT34440SC-3 3 Coats Silver	6		6	86.981	1.783	10.699	1.707	10.241	
99		835-FP03a	3mm/厚鋁板	UCT34440SC-3 3 Coats Silver	1		1	18.435	2.268	2.268	2.171	2.171	
100		835-FP04a	3mm/厚鋁板	UCT34440SC-3 3 Coats Silver	1		1	19.028	2.341	2.341	2.240	2.240	

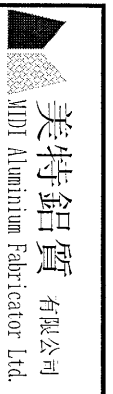

廠用鋁板B.M.表	工程號:	J-835	計算:	夏之川	日期:	17/1/2017	送呈:
	地盤名稱:	將軍澳	核對:		日期:		副本:
	項目類別:	鋁板	批准:		日期:		

BM編號:	修改版次:	A	A/C Code:		總V.F.:	330.441	總重量:	2891.67	此BM依據 資料計算
-------	-------	---	-----------	--	--------	---------	------	---------	------------

序號	修改內容	鋁板圖號	鋁板名稱	顏色	實用	後備	總數	總重量	平方米		平方米		備註
									單件展開面積	總展開面積	單件V.F.	總V.F.	
101		835-FP05a	3mm厚鋁板	UCT34440SC-3 3 Coats Silver	1		1	13.947	1.716	1.716	1.642	1.642	
102		835-FP06a	3mm厚鋁板	UCT34440SC-3 3 Coats Silver	1		1	14.497	1.783	1.783	1.707	1.707	
103		835-FP08a	3mm厚鋁板	UCT34440SC-3 3 Coats Silver	1		1	19.548	2.404	2.404	2.302	2.302	
104		835-FP09a	3mm厚鋁板	UCT34440SC-3 3 Coats Silver	1		1	16.241	1.998	1.998	1.912	1.912	

圖則登記表  
DRAWING REGISTER

圖則登記表 DRAWING REGISTER		接收日期 Receiving Date (適用於客戶圖則)									
工程名稱 Project Title: <b>將軍澳</b>	年										
工程編號 Project No: <b>J-835</b>	月										
分發予 Distributed To	日										
	年	17	17	17							
	月	1	2	2							
	日	17	6	16							
		修訂編號 Revision No.									
圖則編號 Drg. No.	圖則名稱 Drawing Title	-	A	B							
835-AP01 /	鋁板加工圖	-	A	B							
835-AP02 /	鋁板加工圖	-	A	B							
835-AP03 /	鋁板加工圖	-	A	B							
835-AP04 /	鋁板加工圖	-	A	B							
835-AP05 /	鋁板加工圖	-	A	B							
835-AP06 /	鋁板加工圖	-	A	B							
835-AP07 /	鋁板加工圖	-	A	B							
835-AP08 /	鋁板加工圖	-	A	B							
835-AP09 /	鋁板加工圖	-	A	B							
835-AP10 /	鋁板加工圖	-	A	B							
835-AP01a /	鋁板加工圖	-	A	B							
835-AP03a /	鋁板加工圖	-	A	B							
835-AP04a /	鋁板加工圖	-	A	B							
835-AP05a /	鋁板加工圖	-	A	B							
835-AP06a /	鋁板加工圖	-	A	B							
835-AP08a /	鋁板加工圖	-	A	B							
835-AP09a /	鋁板加工圖	-	A	B							
835-BP01 /	鋁板加工圖	-	A	B							
835-BP02 /	鋁板加工圖	-	A	B							
835-BP03 /	鋁板加工圖	-	A	B							
835-BP04 /	鋁板加工圖	-	A	B							
835-BP05 /	鋁板加工圖	-	A	B							
835-BP06 /	鋁板加工圖	-	A	B							

圖則登記表  
DRAWING REGISTER

圖則登記表 DRAWING REGISTER		接收日期 Receiving Date (適用於客戶圖則)									
工程名稱 Project Title: <b>將軍澳</b>	年										
工程編號 Project No: <b>J-835</b>	月										
分發予 Distributed To		日									
	年	17	17	17							
	月	1	2	2							
	日	17	6	16							
圖則編號 Drg. No.	圖則名稱 Drawing Title	修訂編號 Revision No.									
835-BP07 /	鋁板加工圖	-	A	B							
835-BP08 /	鋁板加工圖	-	A	B							
835-BP09 /	鋁板加工圖	-	A	B							
835-BP10 /	鋁板加工圖	-	A	B							
835-BP11 /	鋁板加工圖	-	A	B							
835-BP03a /	鋁板加工圖	-	A	B							
835-BP05a /	鋁板加工圖	-	A	B							
835-BP06a /	鋁板加工圖	-	A	B							
835-BP07a /	鋁板加工圖	-	A	B							
835-BP09a /	鋁板加工圖	-	A	B							
835-CP01 /	鋁板加工圖	-	A	B							
835-CP02 /	鋁板加工圖	-	A	B							
835-CP03 /	鋁板加工圖	-	A	B							
835-CP04 /	鋁板加工圖	-	A	B							
835-CP05 /	鋁板加工圖	-	A	B							
835-CP06 /	鋁板加工圖	-	A	B							
835-CP07 /	鋁板加工圖	-	A	B							
835-CP08 /	鋁板加工圖	-	A	B							
835-CP09 /	鋁板加工圖	-	A	B							
835-CP10 /	鋁板加工圖	-	A	B							
835-CP01a /	鋁板加工圖	-	A	B							
835-CP02a /	鋁板加工圖	-	A	B							
835-CP03a /	鋁板加工圖	-	A	B							

圖則登記表  
DRAWING REGISTER



圖則登記表 DRAWING REGISTER		接收日期 Receiving Date (適用於客戶圖則)									
工程名稱 Project Title: <b>將軍澳</b>	年										
工程編號 Project No: <b>J-835</b>	月										
分發予 Distributed To	日										
	年	17	17	17							
	月	1	2	2							
	日	17	6	16							
<b>圖則編號</b> Drg. No.	<b>圖則名稱</b> Drawing Title	<b>修訂編號</b> Revision No.									
835-CP04a /	鋁板加工圖	-	A	B							
835-CP05a /	鋁板加工圖	-	A	B							
835-CP06a /	鋁板加工圖	-	A	B							
835-CP08a /	鋁板加工圖	-	A	B							
835-CP09a /	鋁板加工圖	-	A	B							
835-DP01 /	鋁板加工圖	-	A	B							
835-DP02 /	鋁板加工圖	-	A	B							
835-DP03 /	鋁板加工圖	-	A	B							
835-DP04 /	鋁板加工圖	-	A	B							
835-DP05 /	鋁板加工圖	-	A	B							
835-DP06 /	鋁板加工圖	-	A	B							
835-DP07 /	鋁板加工圖	-	A	B							
835-DP08 /	鋁板加工圖	-	A	B							
835-DP09 /	鋁板加工圖	-	A	B							
835-DP10 /	鋁板加工圖	-	A	B							
835-DP01a /	鋁板加工圖	-	A	B							
835-DP03a /	鋁板加工圖	-	A	B							
835-DP04a /	鋁板加工圖	-	A	B							
835-DP04b /	鋁板加工圖	-	A	B							
835-DP05a /	鋁板加工圖	-	A	B							
835-DP06a /	鋁板加工圖	-	A	B							
835-DP07a /	鋁板加工圖	-	A	B							
835-DP08a /	鋁板加工圖	-	A	B							



圖則登記表  
DRAWING REGISTER

接收日期 Receiving Date (適用於客戶圖則)									
工程名稱 Project Title: <b>將軍澳</b>	年								
	月								
工程編號 Project No: <b>J-835</b>	日								
分發予 Distributed To									
	年	17	17	17					
	月	1	2	2					
	日	17	6	16					
圖則編號 Drg. No.	圖則名稱 Drawing Title	修訂編號 Revision No.							
835-FP09 ✓	鋁板加工圖	-	A	B					
835-FP10 ✓	鋁板加工圖	-	A	B					
835-FP01a ✓	鋁板加工圖	-	A	B					
835-FP02a ✓	鋁板加工圖	-	A	B					
835-FP03a ✓	鋁板加工圖	-	A	B					
835-FP04a ✓	鋁板加工圖	-	A	B					
835-FP05a ✓	鋁板加工圖	-	A	B					
835-FP06a ✓	鋁板加工圖	-	A	B					
835-FP08a ✓	鋁板加工圖	-	A	B					
835-FP09a ✓	鋁板加工圖	-	A	B					
835-PE09	位置圖	-	-	-					
835-PE10	位置圖	-	-	-					

 美特鋁質 有限公司 MIDI Aluminium Fabricator Ltd.				類別		物料號	
				制圖	夏之川	2017.01.14	圖號 835-AP01
修改	A	B		復核			數量 1
日期	2017.02.06	2017.02.16		批准			位置

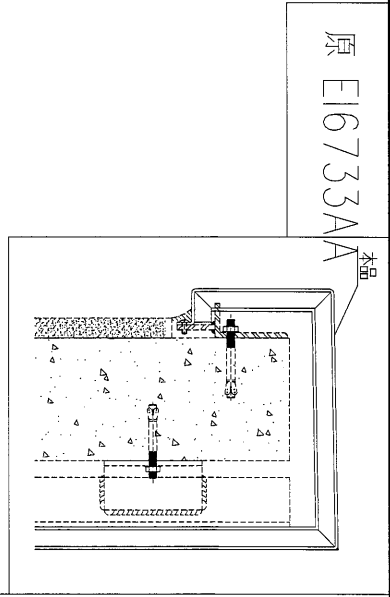
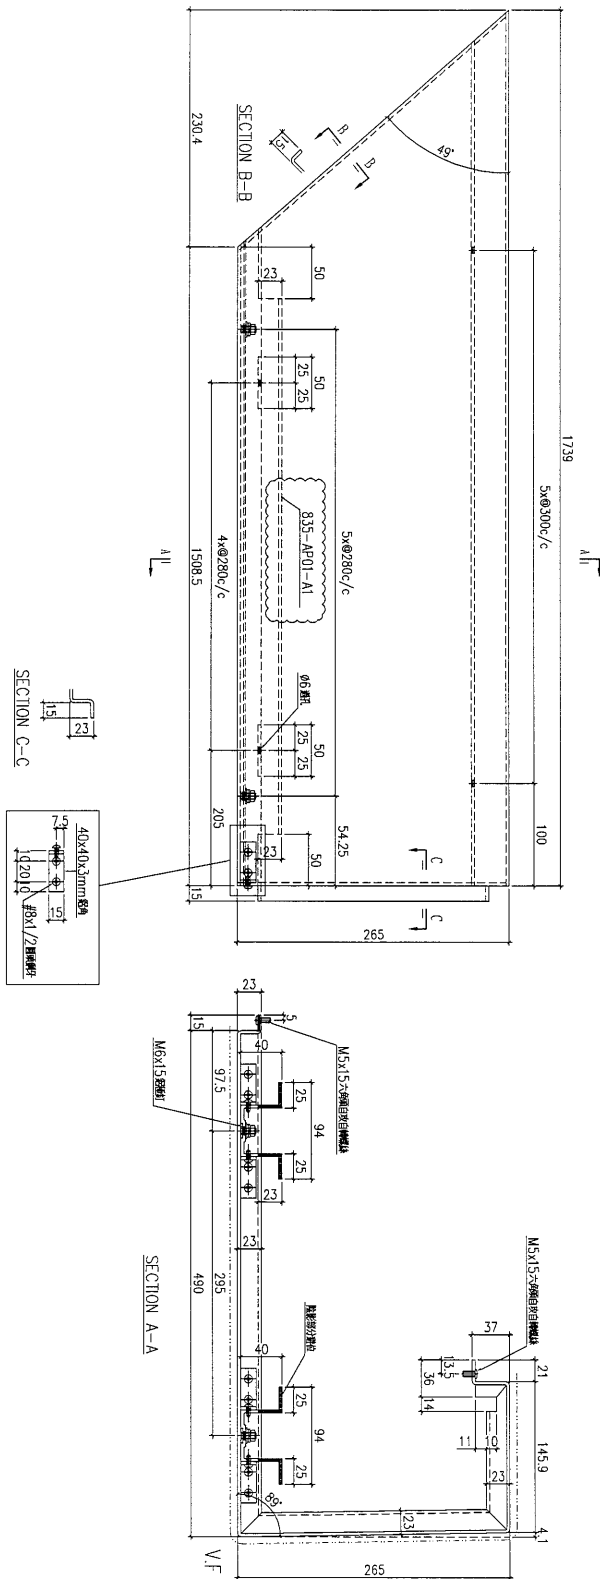


工程號	J-835	地盤	將軍澳	附 件
名稱	鋁板加工圖		採用	
材料	3mm鋁板		地盤	
顏色	UCT3440SC-3 3 Coats Silver		工廠	


 美特鋁質 有限公司 MIDI Aluminium Fabricator Ltd.				類別		物料號		
				制圖	夏之川	2017.01.14	圖號	835-AP02
修改	A	B		復核			數量	見表
日期	2017.02.06	2017.02.16		批准			位置	

物料編號	長度L	數量	A	N	A1	N1	M
835-AP02-1	1508.5	2	54.25	5x280c/c	209.25	4x280c/c	835-AP02-A1
835-AP02-2	1213.5	4	46.75	4x280c/c	201.75	3x280c/c	835-AP02-A2

原 E16733AA

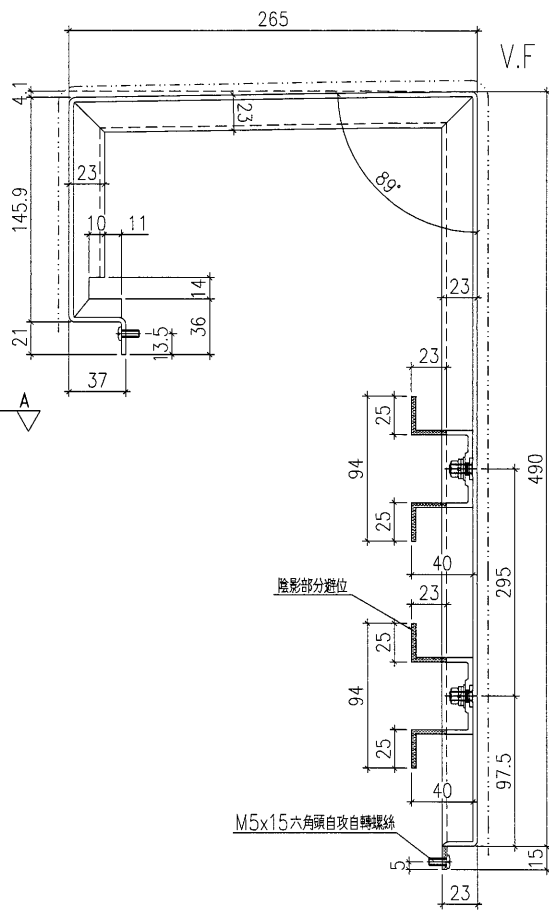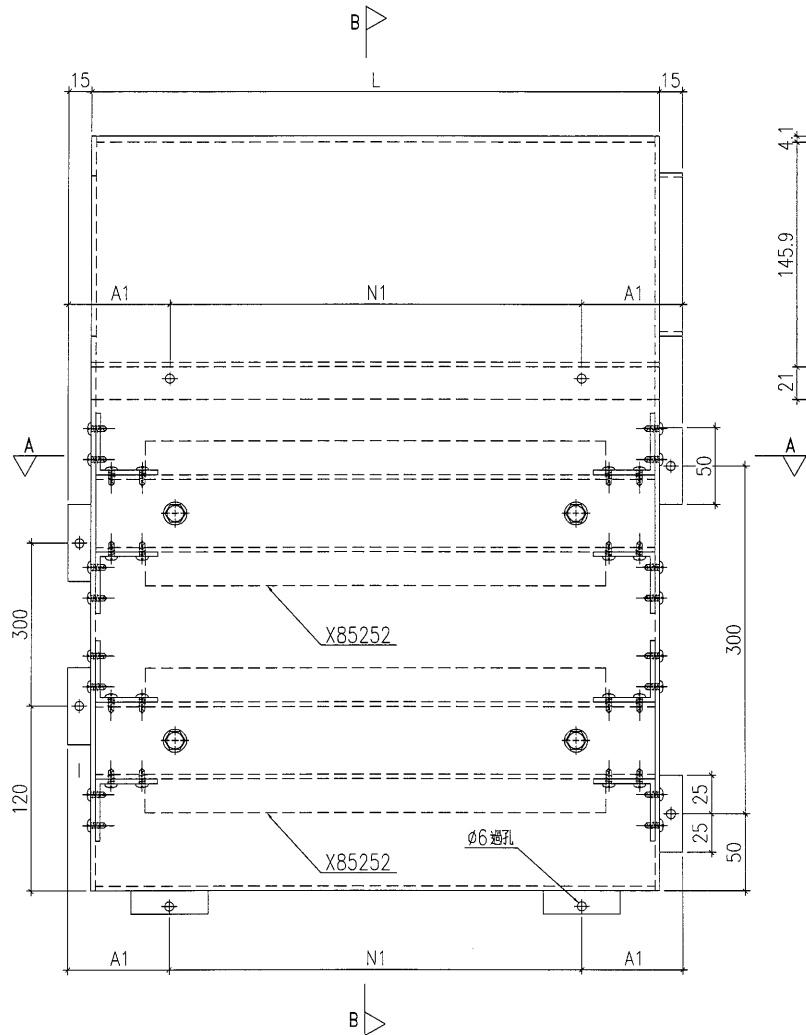

SECTION B-B




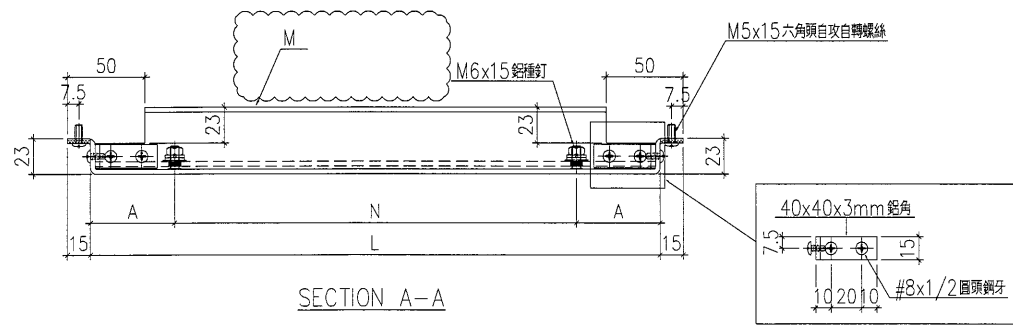


SECTION A-A

工程號	J-835	地盤	將軍澳	附件
名稱	鋁板加工圖	採用		
材料	3mm鋁板	地盤		
顏色	UCT34440SC-3 3 Coats Silver	工廠		




 美特鋁質 有限公司 MIDI Aluminium Fabricator Ltd.		類別		物料號	
修改	A	B	制圖	夏之川	2017.01.14
日期	2017.02.06	2017.02.16	復核		
			批准		
				圖號	835-AP04
				數量	1
				位置	

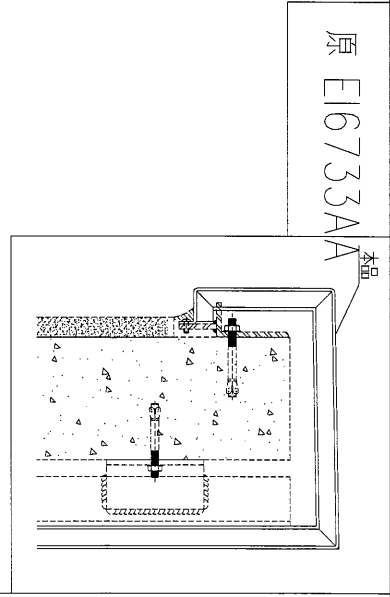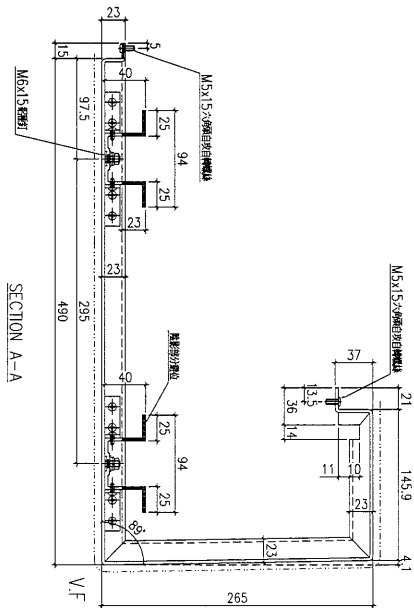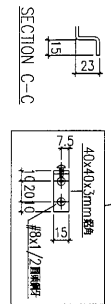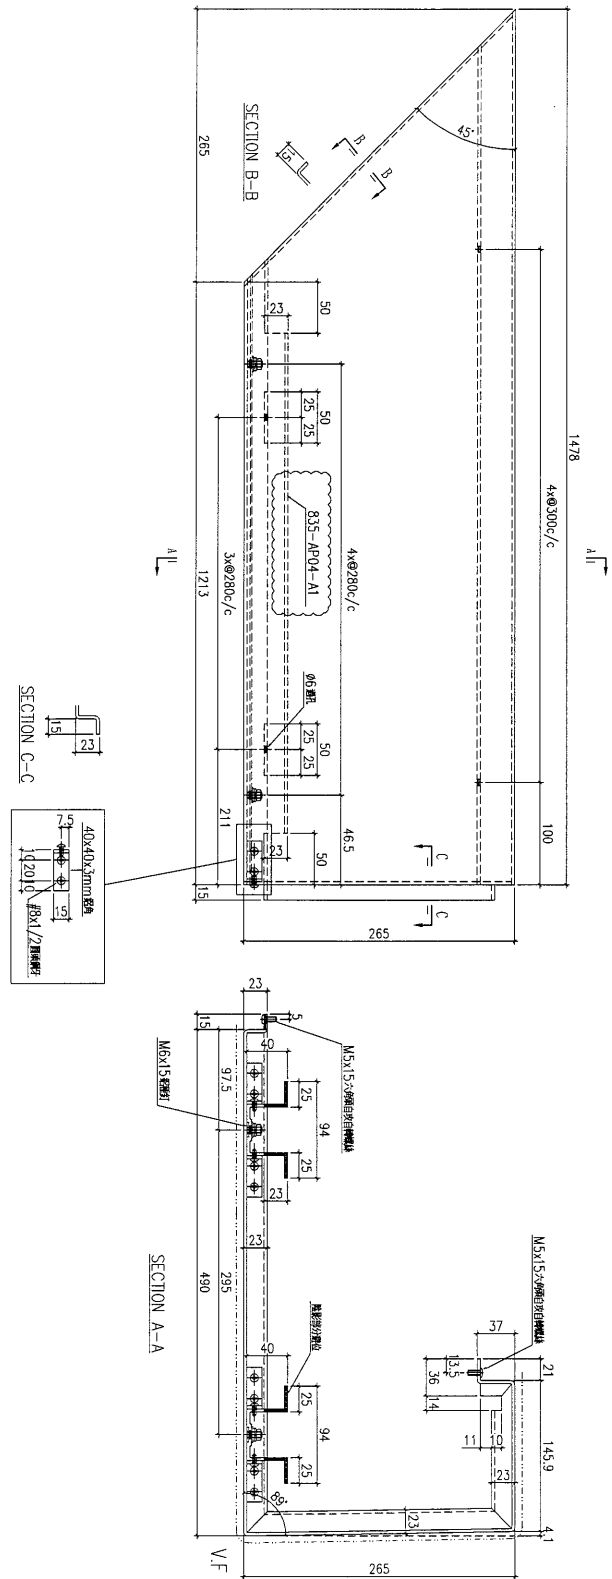

工程號	J-835	地盤	將軍澳	附 件
名稱	鋁板加工圖		採用	
材料	3mm鋁板		地盤	
顏色	UCT34440SC-3 3 Coats Silver		工廠	






 美特鋁質 有限公司 MIDI Aluminium Fabricator Ltd.		類別		物料號	
		制圖	夏之川	2017.01.14	圖號 835-AP05
修改	A	B			數量 1
日期	2017.02.06	2017.02.16			位置

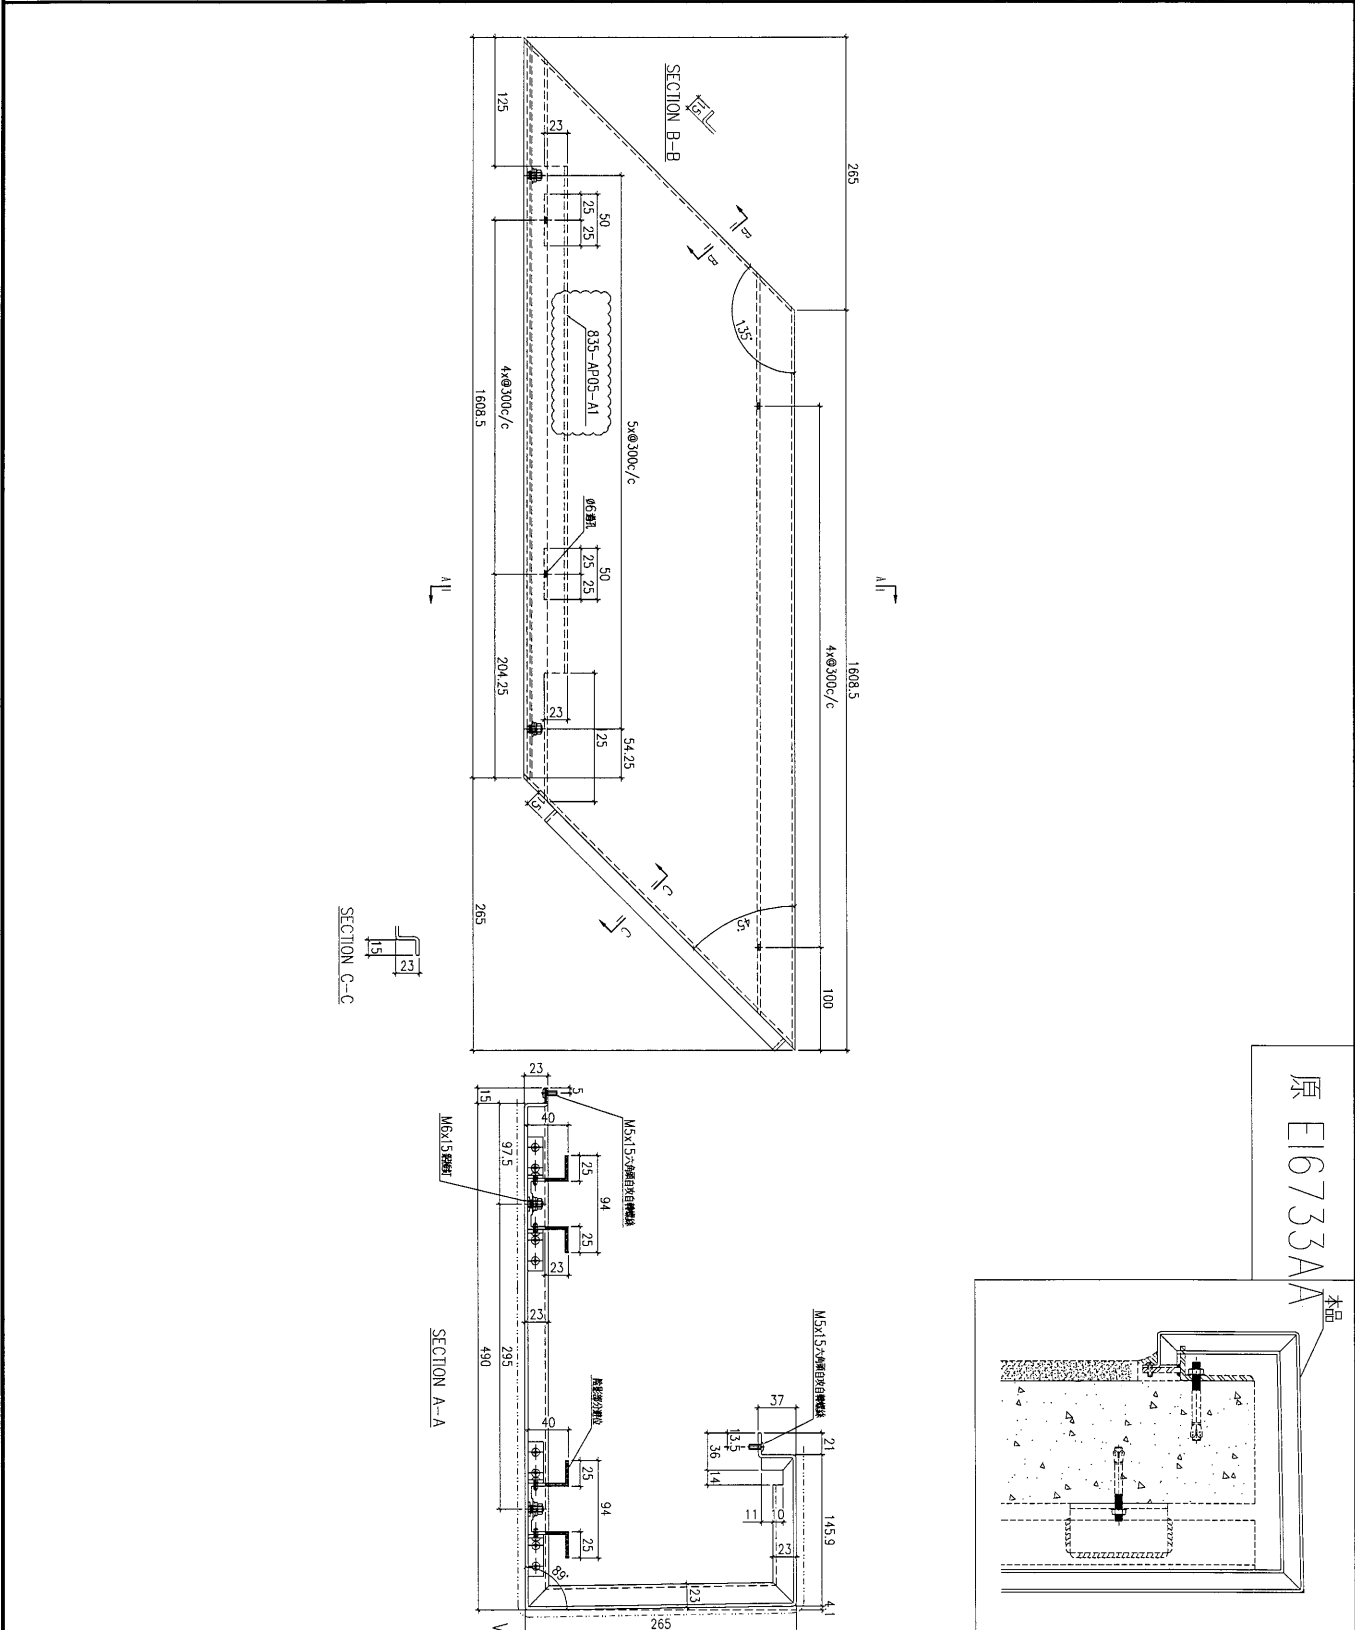

原 E16733AA 木品


工程號	J-835	地盤	將軍澳	附 件
名稱	鋁板加工圖		採用	
材料	3mm鋁板		地盤	
顏色	UCT34440SC-3 3 Coats Silver		工廠	

 <b>美特鋁質</b> 有限公司 MIDI Aluminium Fabricator Ltd.			類別		物料料號	
			制圖	夏之川	2017.01.14	圖號 835-AP06
修改	A	B	復核			數量 1
日期	2017.02.06	2017.02.16	批准			位置

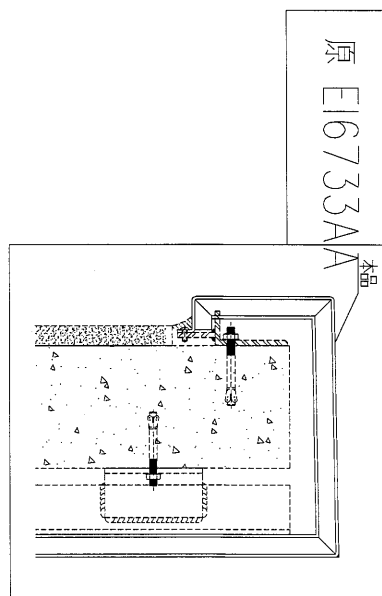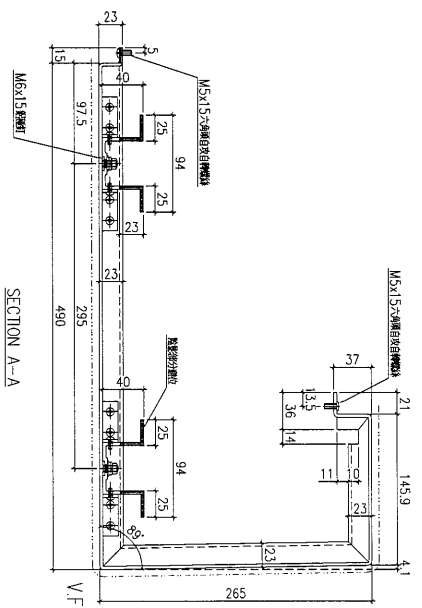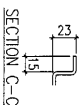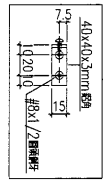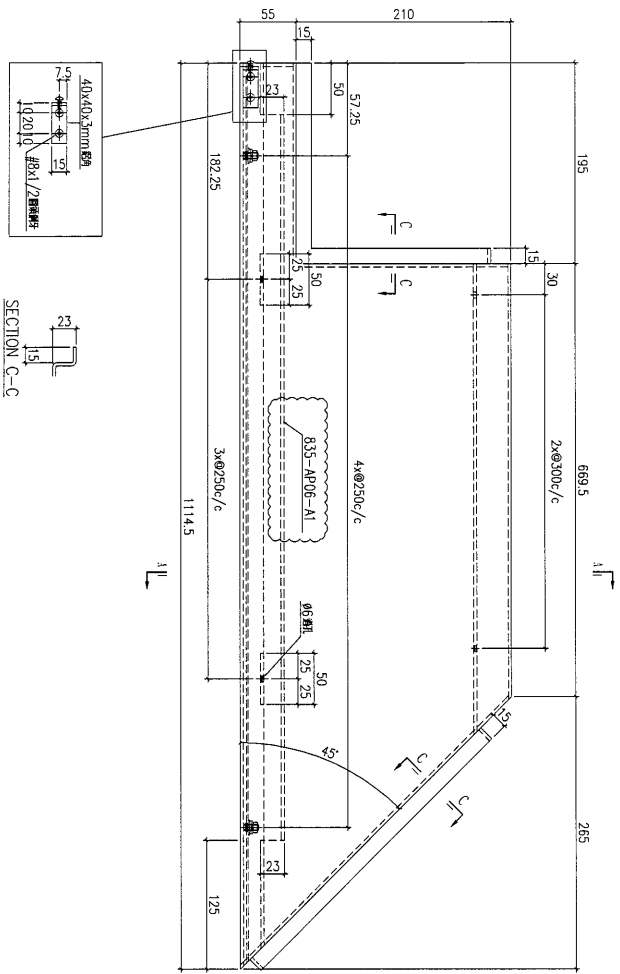


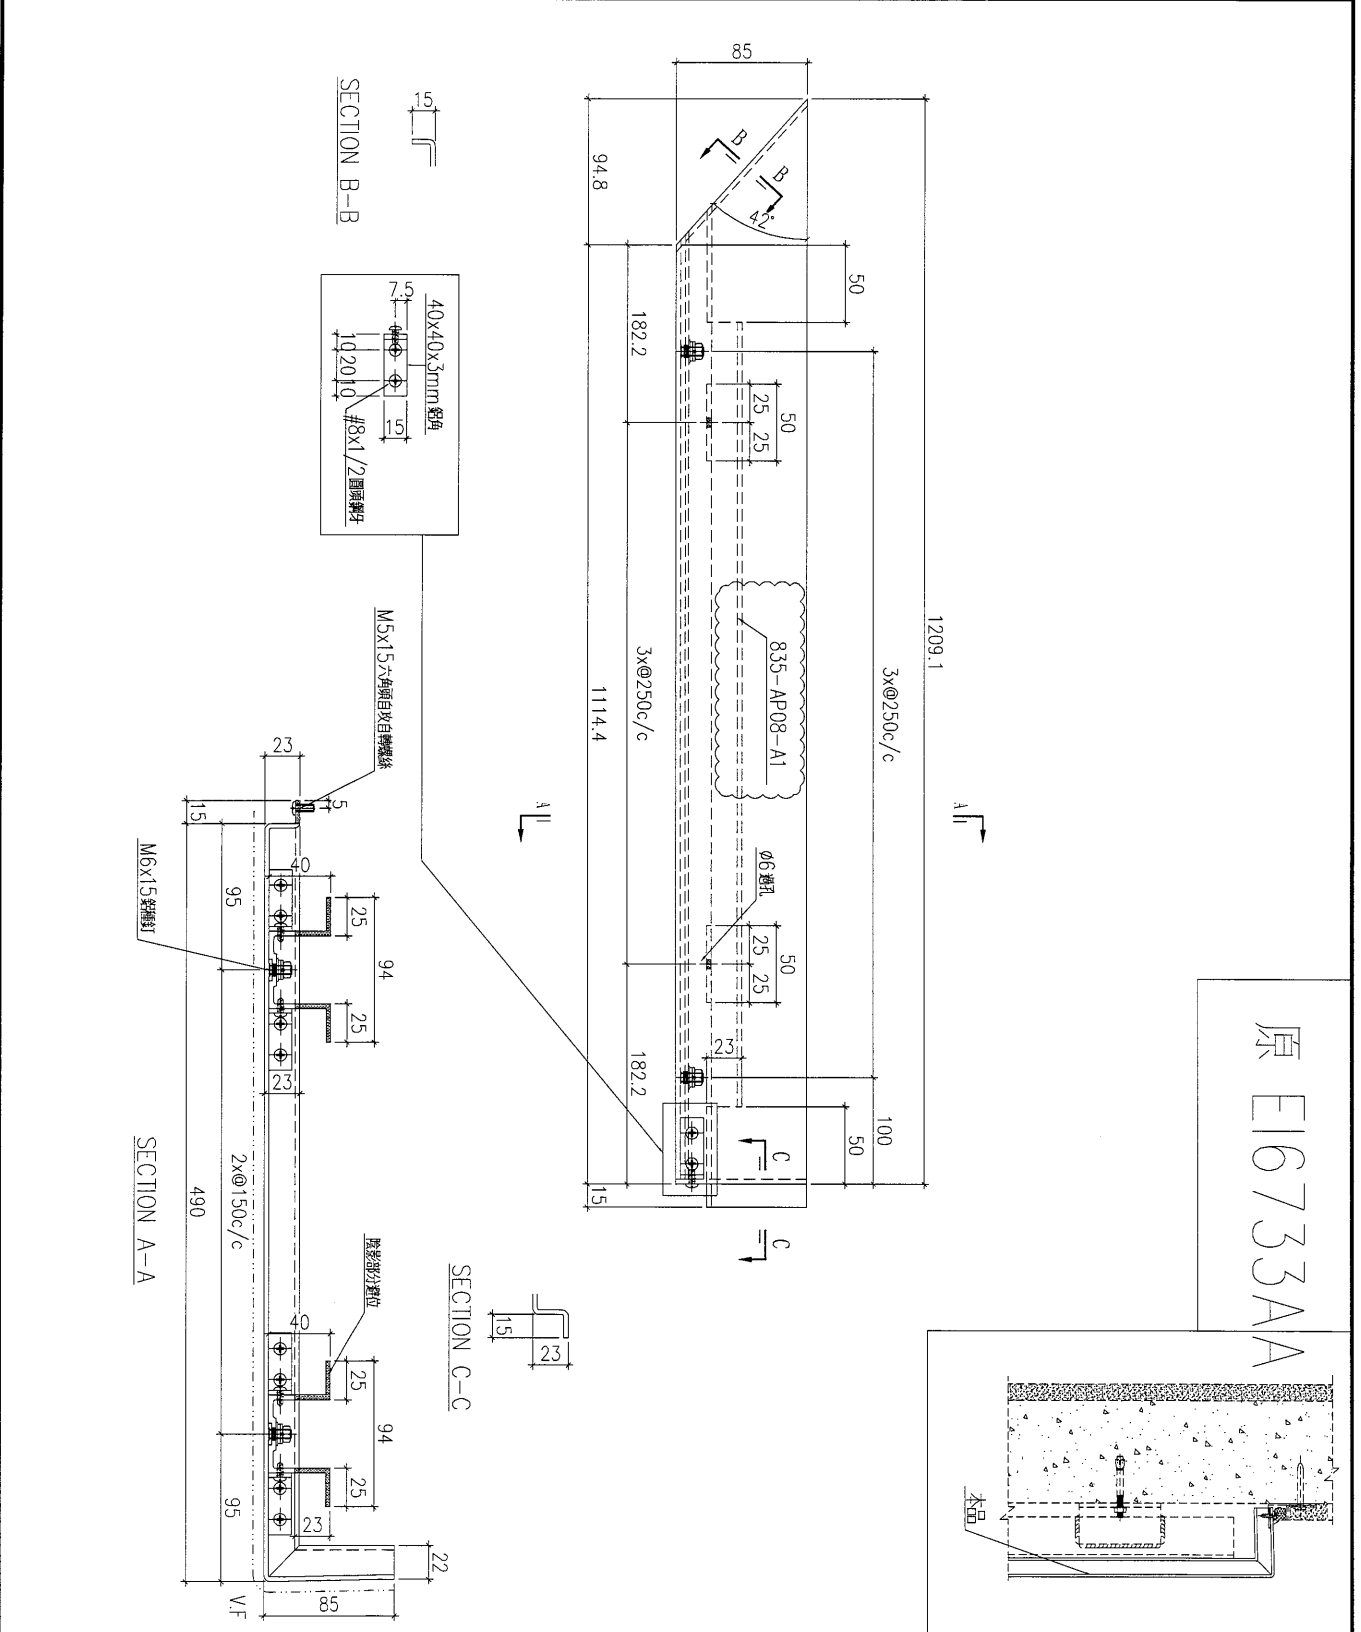
工程號	J-835	地盤	將軍澳	附 件
名稱	鋁板加工圖		採用	
材料	3mm鋁板		地盤	
顏色	LCT34440SC-3 3 Coats Silver		工廠	

 <b>美特鋁質</b> 有限公司 MIDI Aluminium Fabricator Ltd.				類別		物料號	
				制圖	夏之川	2017.01.14	圖號 835-AP07
修改	A	B		復核			數量 2
日期	2017.02.06	2017.02.16		批准			位置

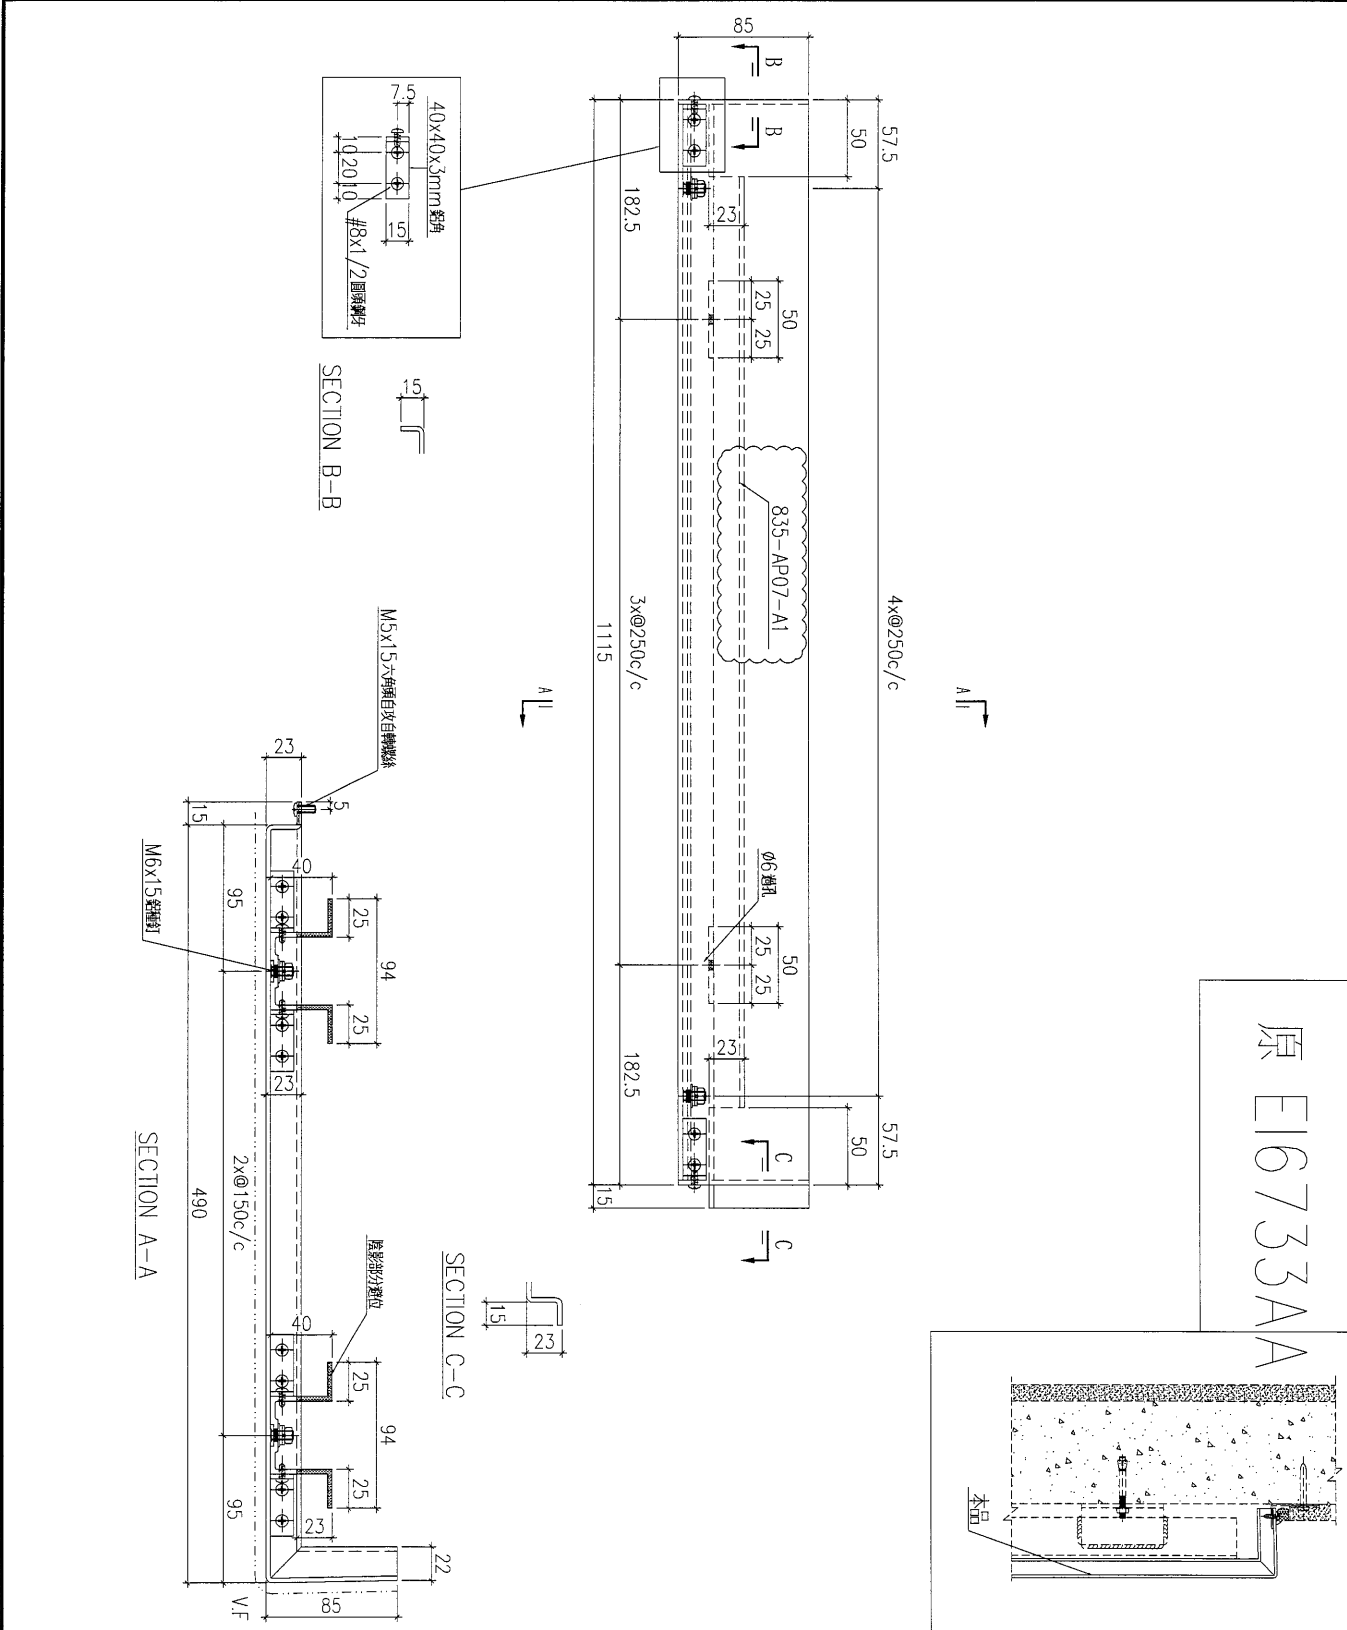


工程號	J-835	地盤	將軍澳	附件
名稱	鋁板加工圖		採用	
材料	3mm鋁板		地盤	
顏色	UCT34440SC-3 3 Coats Silver		工廠	

 <b>美特鋁質</b> 有限公司 MIDI Aluminium Fabricator Ltd.				類別		物料號	
				制圖	夏之川	2017.01.14	圖號 835-AP08
修改	A	B		復核			數量 1
日期	2017.02.06	2017.02.16		批准			位置




工程號	J-835	地盤	將軍澳	附件
名稱	鋁板加工圖		採用	
材料	3mm 鋁板		地盤	
顏色	UCT34440SC-3 3 Coats Silver		工廠	

 <b>美特鋁質</b> 有限公司 MIDI Aluminium Fabricator Ltd.				類別		物料號	
				制圖	夏之川	2017.01.14	圖號 835-AP09
修改	A	B		復核			數量 1
日期	2017.02.06	2017.02.16		批准			位置

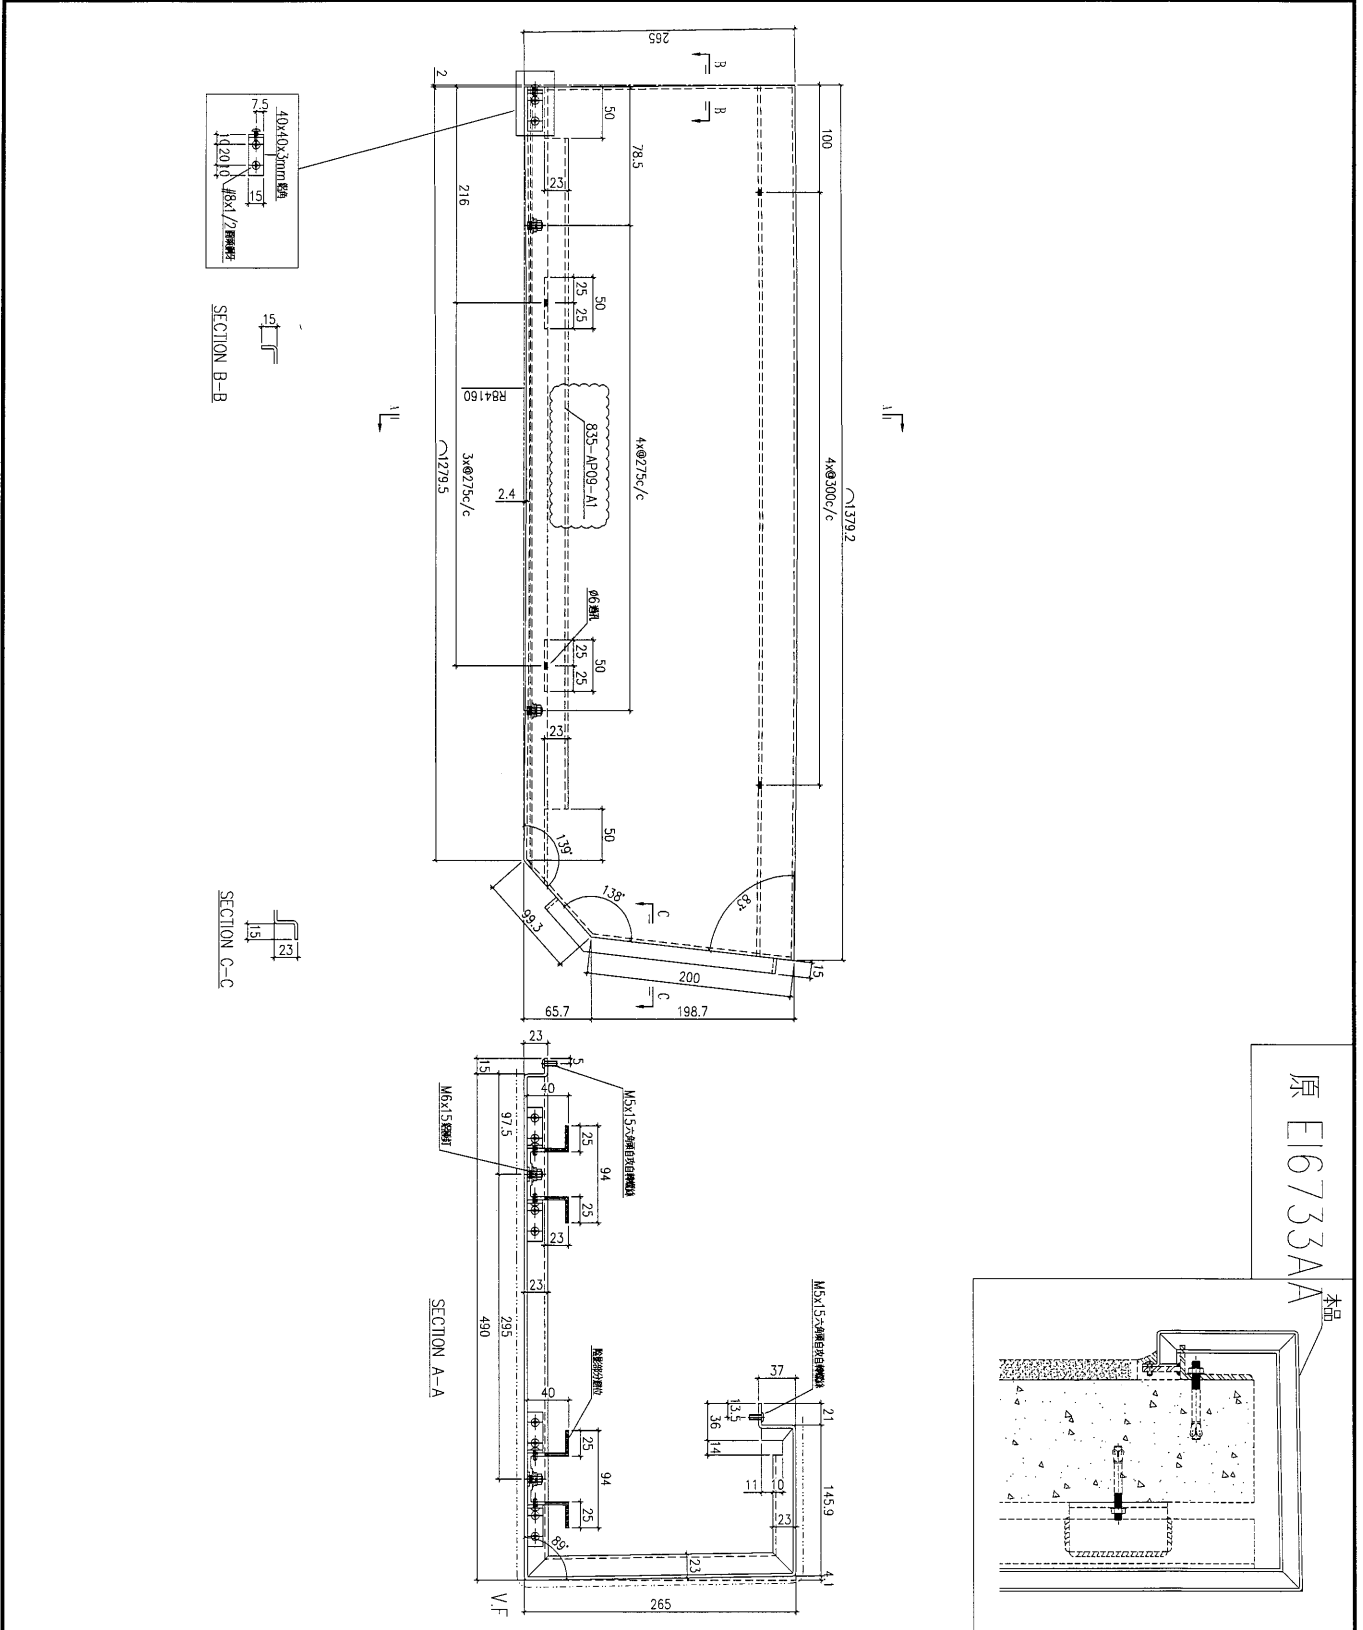

原 E16733AA 本品

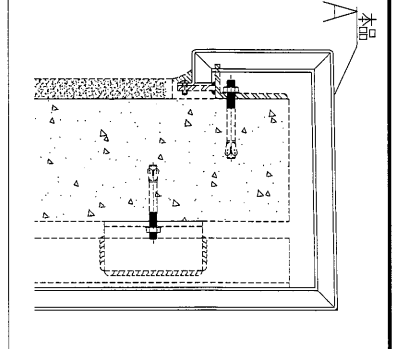


工程號	J-835	地盤	將軍澳	附 件
名稱	鋁板加工圖		採用	
材料	3mm鋁板		地盤	
顏色	UCT34440SC-3 3 Coats Silver		工廠	




美特鋁質 有限公司  
MIDI Aluminium Fabricator Ltd.

類別		物料號	
制圖	夏之川	2017.01.14	圖號 835-AP10
修改	A	B	數量 2
日期	2017.02.06	2017.02.16	位置

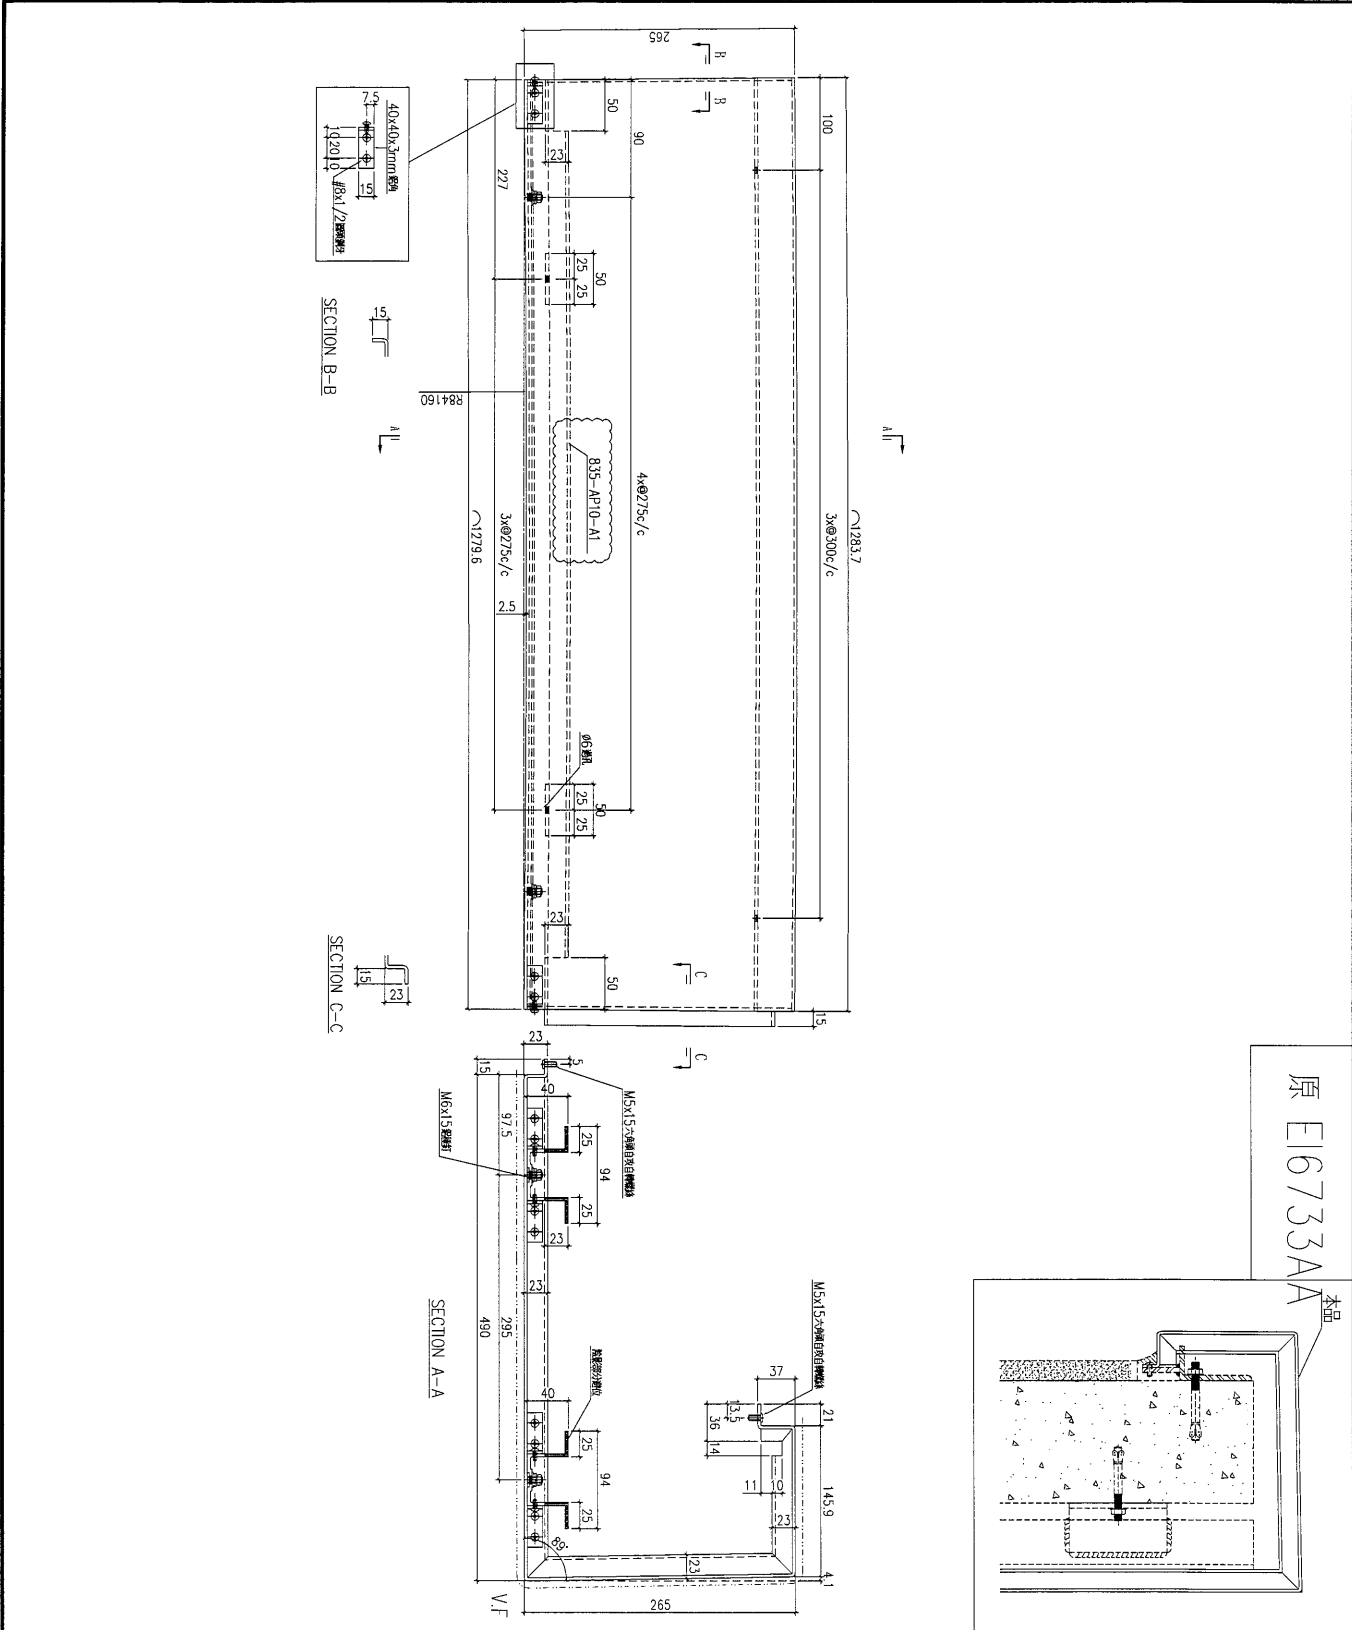


工程號	J-835	地盤	將軍澳	附 件
名稱	鋁板加工圖			
材料	3mm鋁板			
顏色	UCT34440SC-3 3 Coats Silver			

 美特鋁質 有限公司 MIDI Aluminium Fabricator Ltd.				類別		物料號	
				制圖	夏之川	2017.01.14	圖號 835-AP01a
修改	A	B		復核			數量 1
日期	2017.02.06	2017.02.16		批准			位置


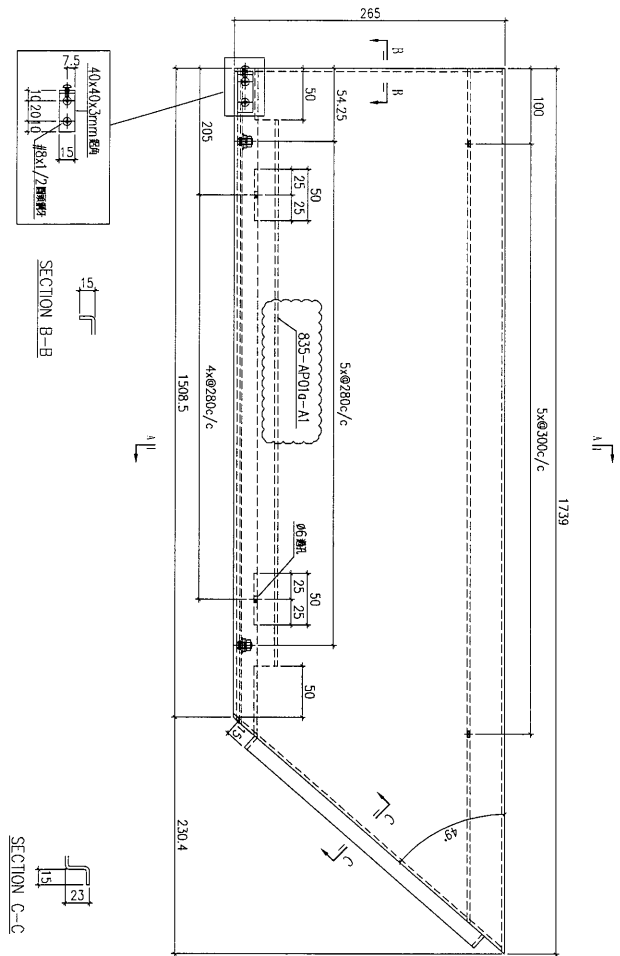


原 E16733AA 本品

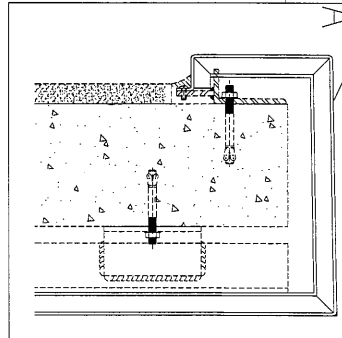


工程號	J-835	地盤	將軍澳	附 件
名稱	鋁板加工圖		採用	
材料	3mm鋁板		地盤	
顏色	LCT34440SC-3 3 Coats Silver		工廠	

 美特鋁質 有限公司 MIDI Aluminium Fabricator Ltd.			類別 制圖 夏之川	物料號 2017.01.14	圖號 835-AP03a
修改 日期 2017.02.06	A 2017.02.16	B 2017.02.16	復核 批准	數量 1	位置

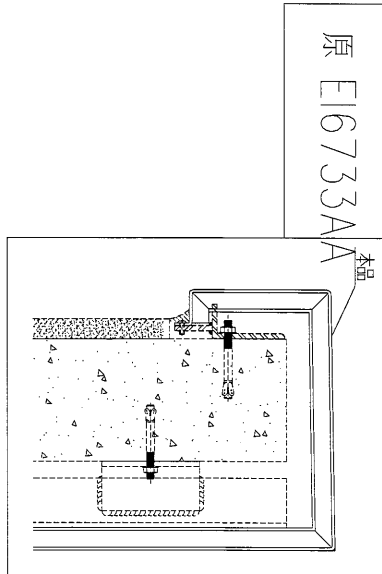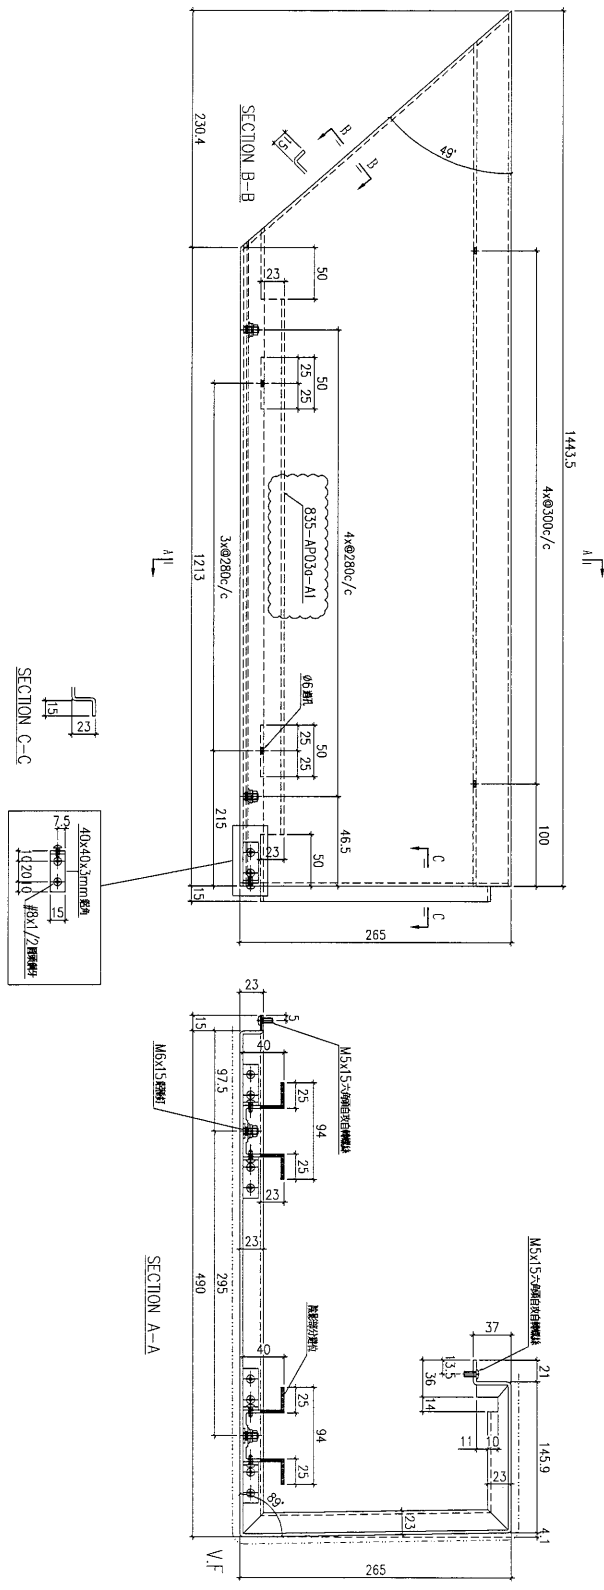


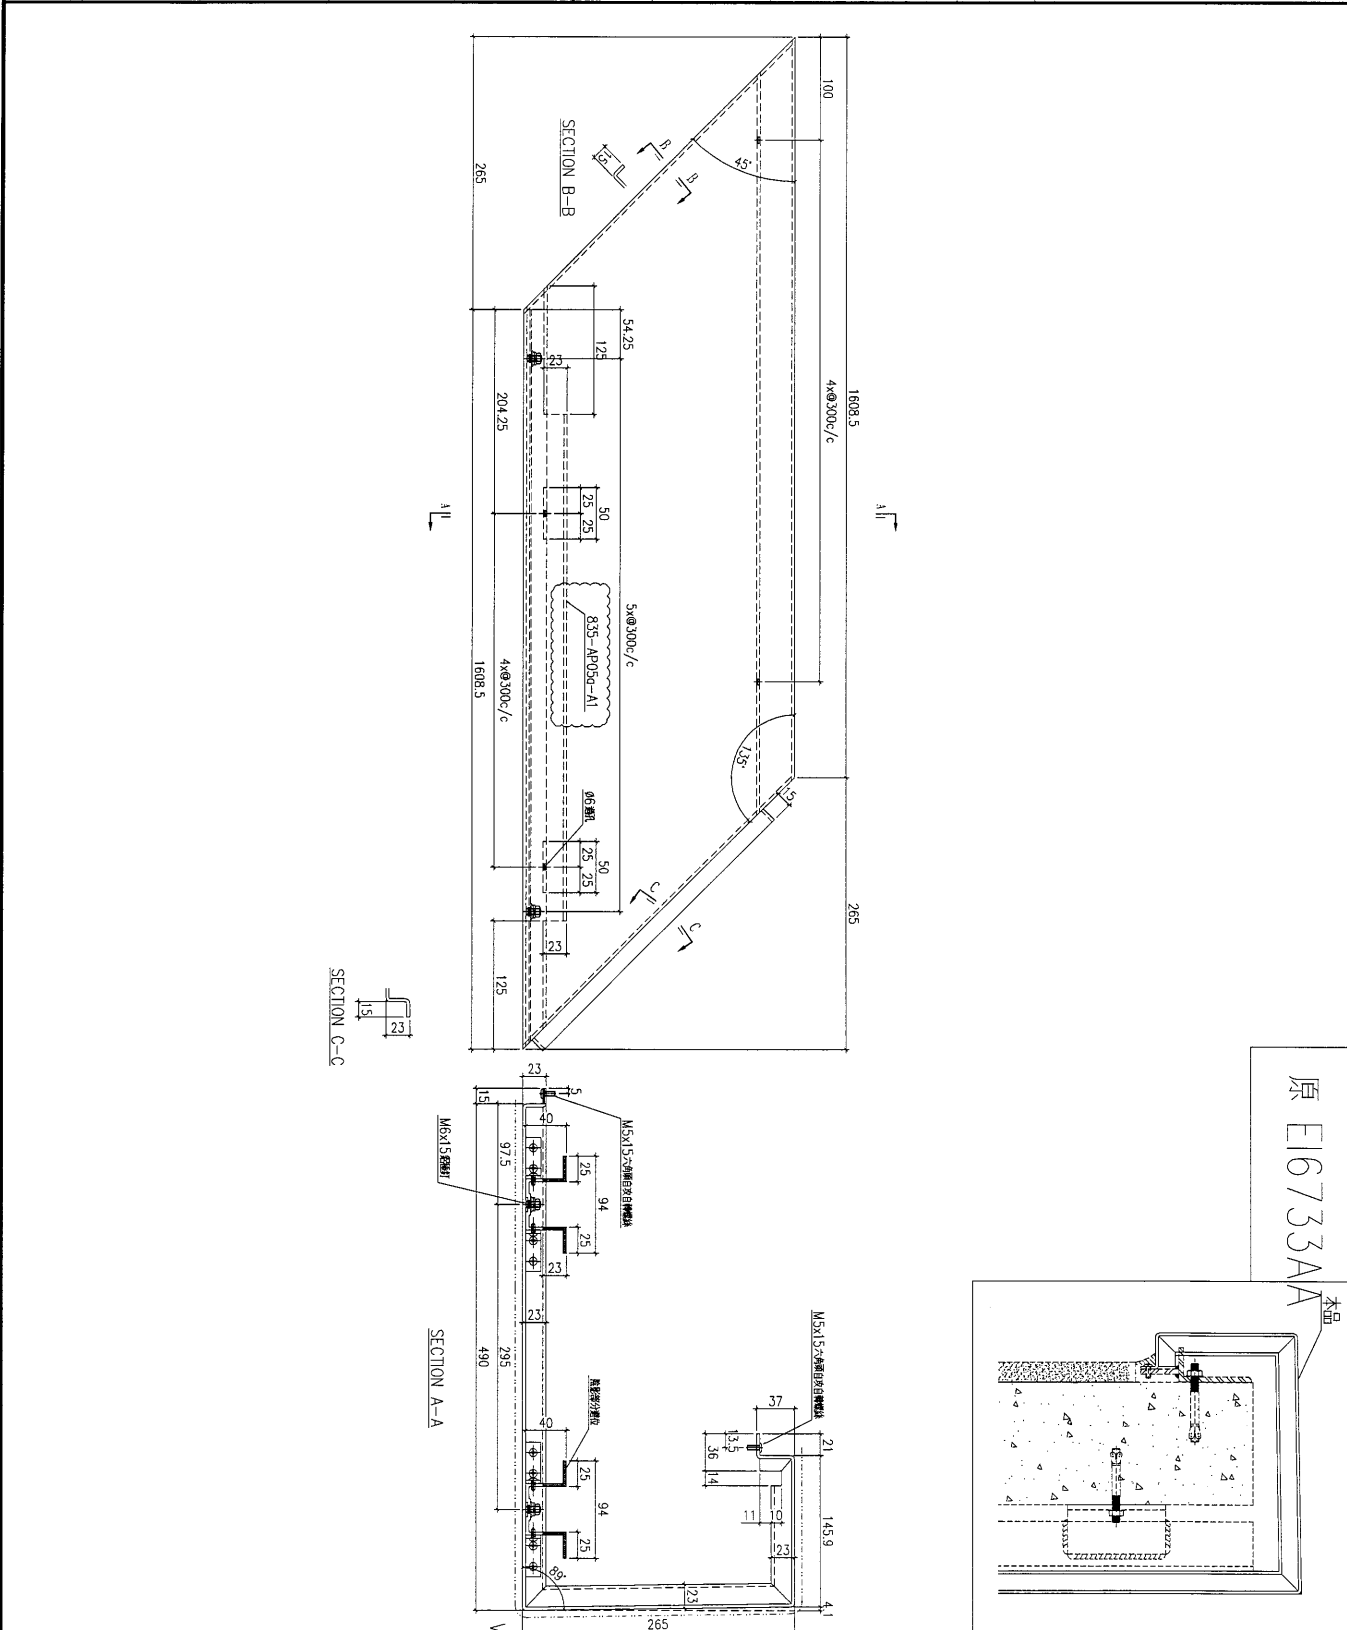
工程號	J-835	地盤	將軍澳	附 件
名稱	鋁板加工圖		採用	
材料	3mm 鋁板		地盤	
顏色	LCT3440SC-3 3 Coats Silver		工廠	

修改日期	A	B		類別		物料號	圖號	835-AP04a
	2017.02.06	2017.02.16		製圖	夏之川	2017.01.14	數量	1
日期	2017.02.06	2017.02.16		復核			位置	

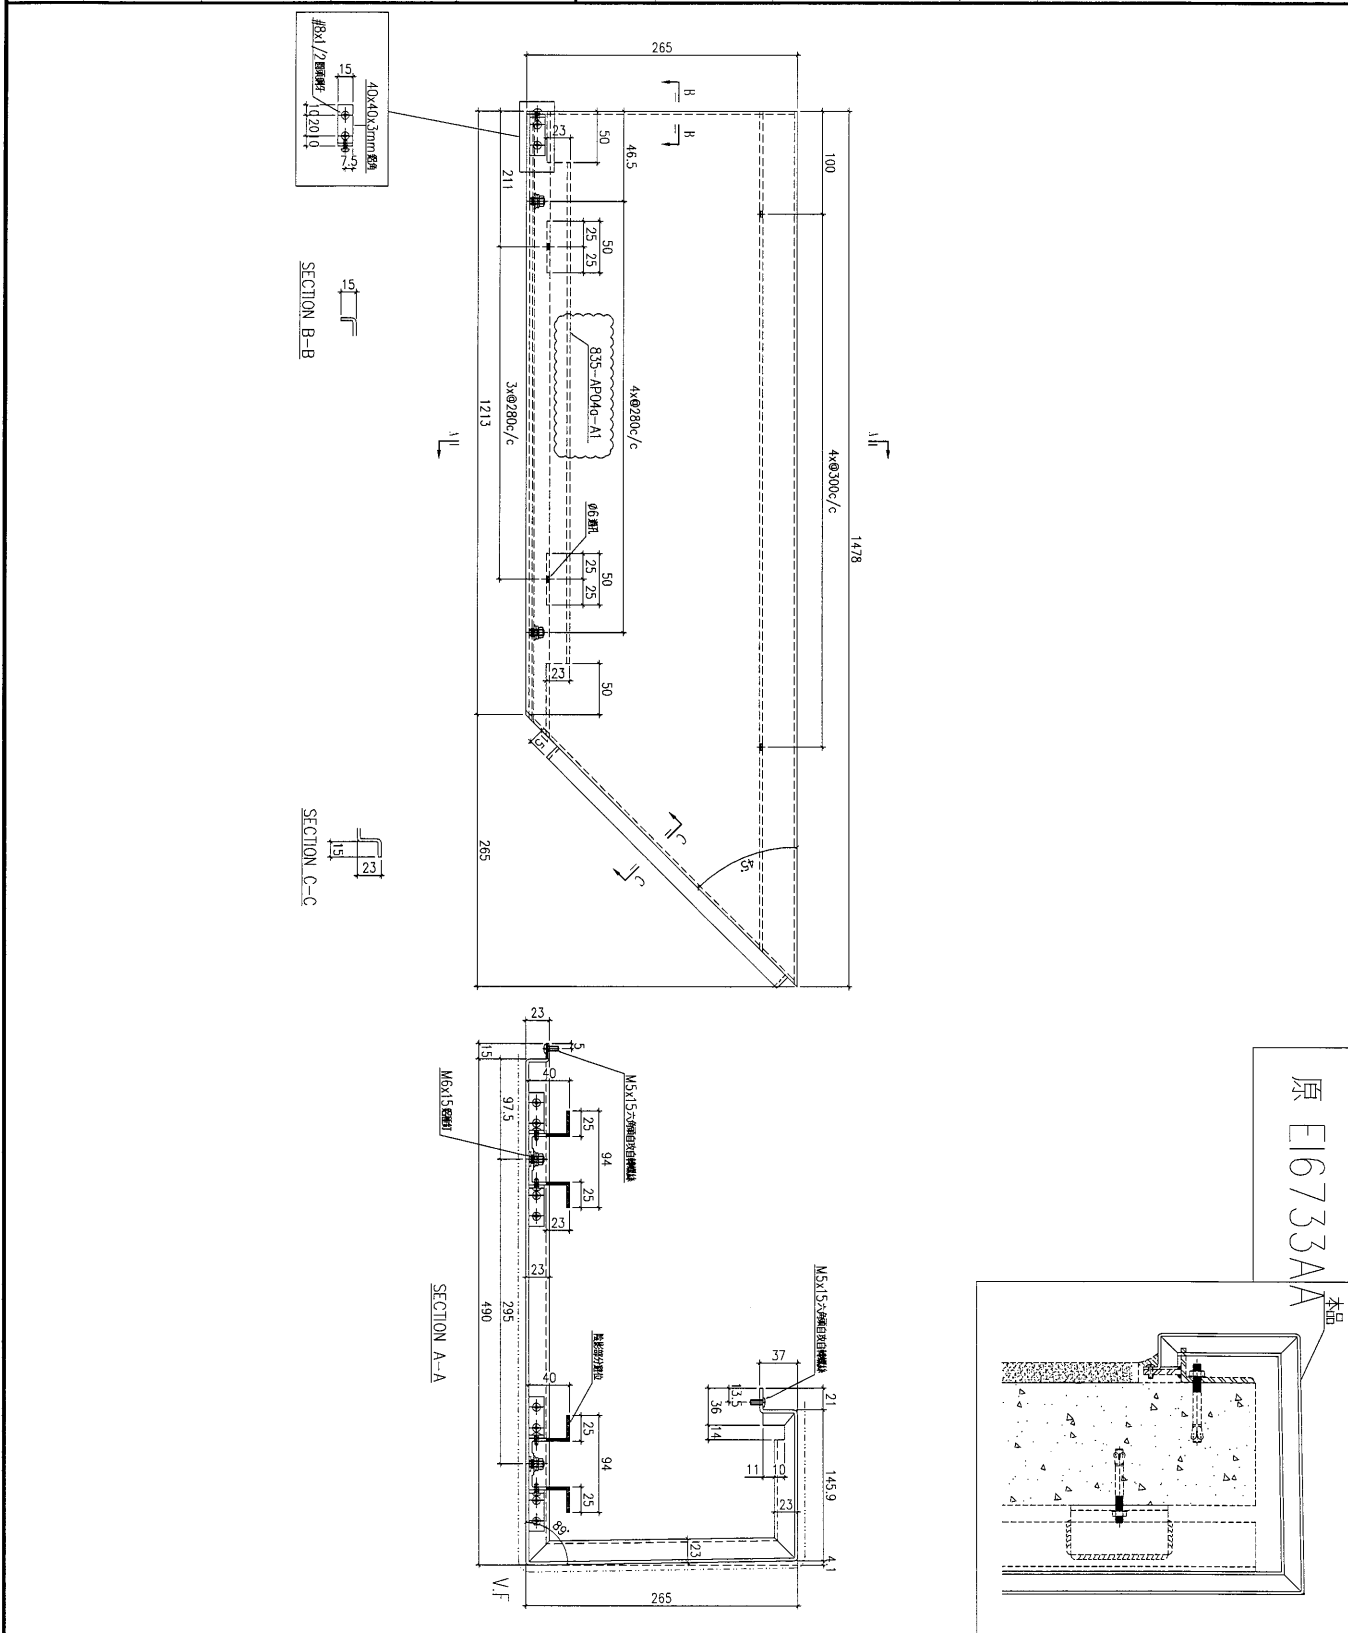


工程號	J-835	地盤	將軍澳	附件
名稱	鉛板加工圖		採用	
材料	3mm鉛板		地盤	
顏色	UCT34440SC-3 3 Coats Silver		工廠	

 美特鋁質有限公司 MIDI Aluminium Fabricator Ltd.				類別		物料號	
				制圖	夏之川	2017.01.14	圖號 835-AP05a
修改	A	B		復核			數量 1
日期	2017.02.06	2017.02.16		批准			位置





原 E16733AA 本品

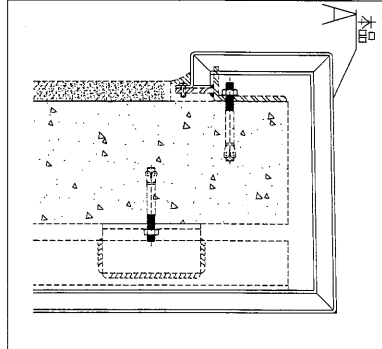


工程號	J-835	地盤	將軍澳	附件
名稱	鋁板加工圖		採用	
材料	3mm鋁板		地盤	
顏色	UCT34440SC-3 3 Coats Silver		工廠	

 美特鋁質 有限公司 MIDI Aluminium Fabricator Ltd.				類別		物料號	
				制圖	夏之川	2017.01.14	圖號 835-AP06a
修改	A	B		復核			數量 1
日期	2017.02.06	2017.02.16		批准			位置

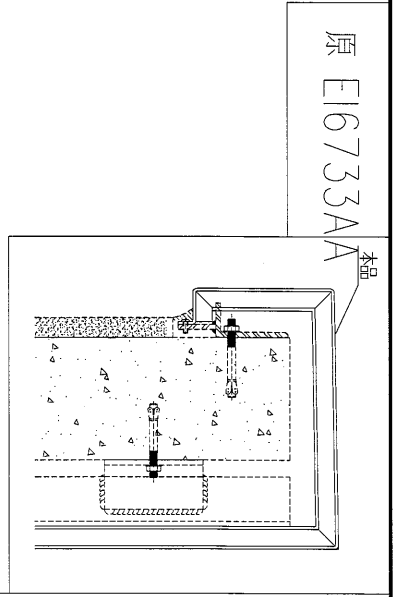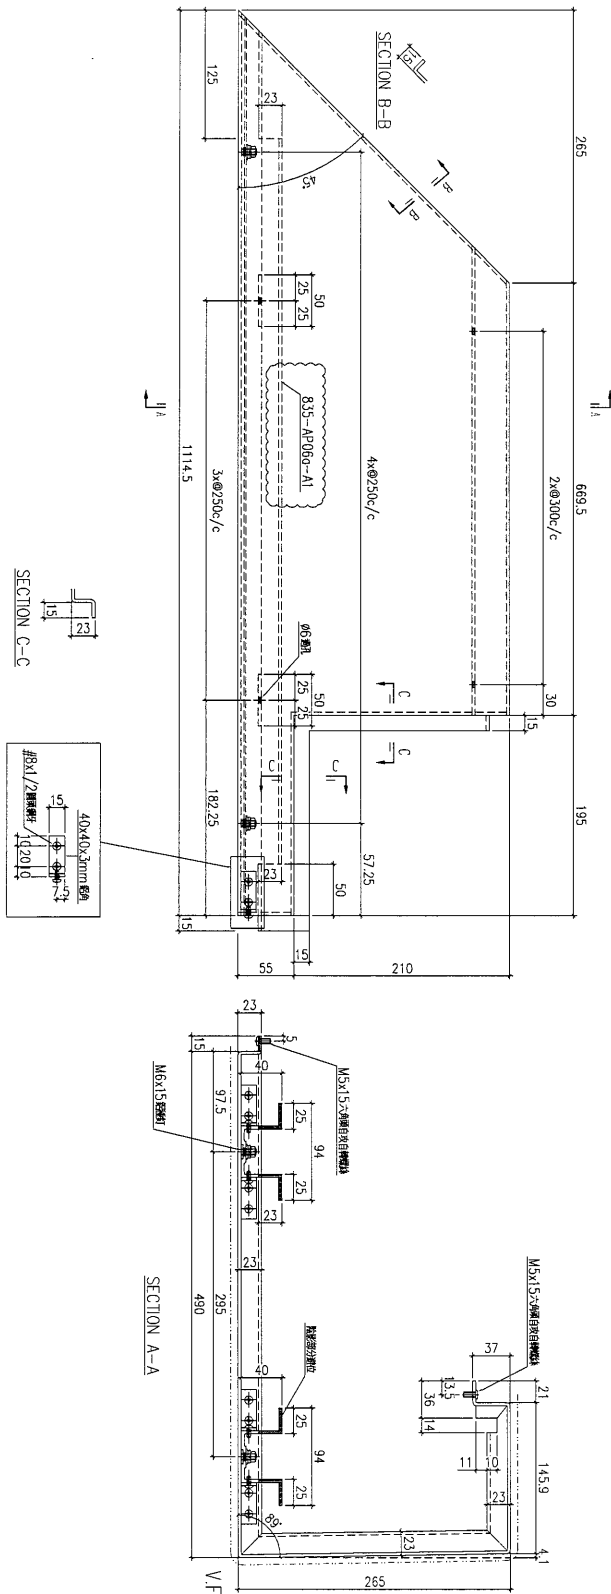


工程號	J-835	地盤	將軍澳	附 件
名稱	鋁板加工圖		採用	
材料	3mm鋁板		地盤	
顏色	UCT34440SC-3 3 Coats Silver		工廠	

 美特鋁質 有限公司 MIDI Aluminium Fabricator Ltd.				類別		物料號	
				制圖	夏之川	2017.01.14	圖號 835-AP08a
修改	A	B		復核			數量 1
日期	2017.02.06	2017.02.16		批准			位置

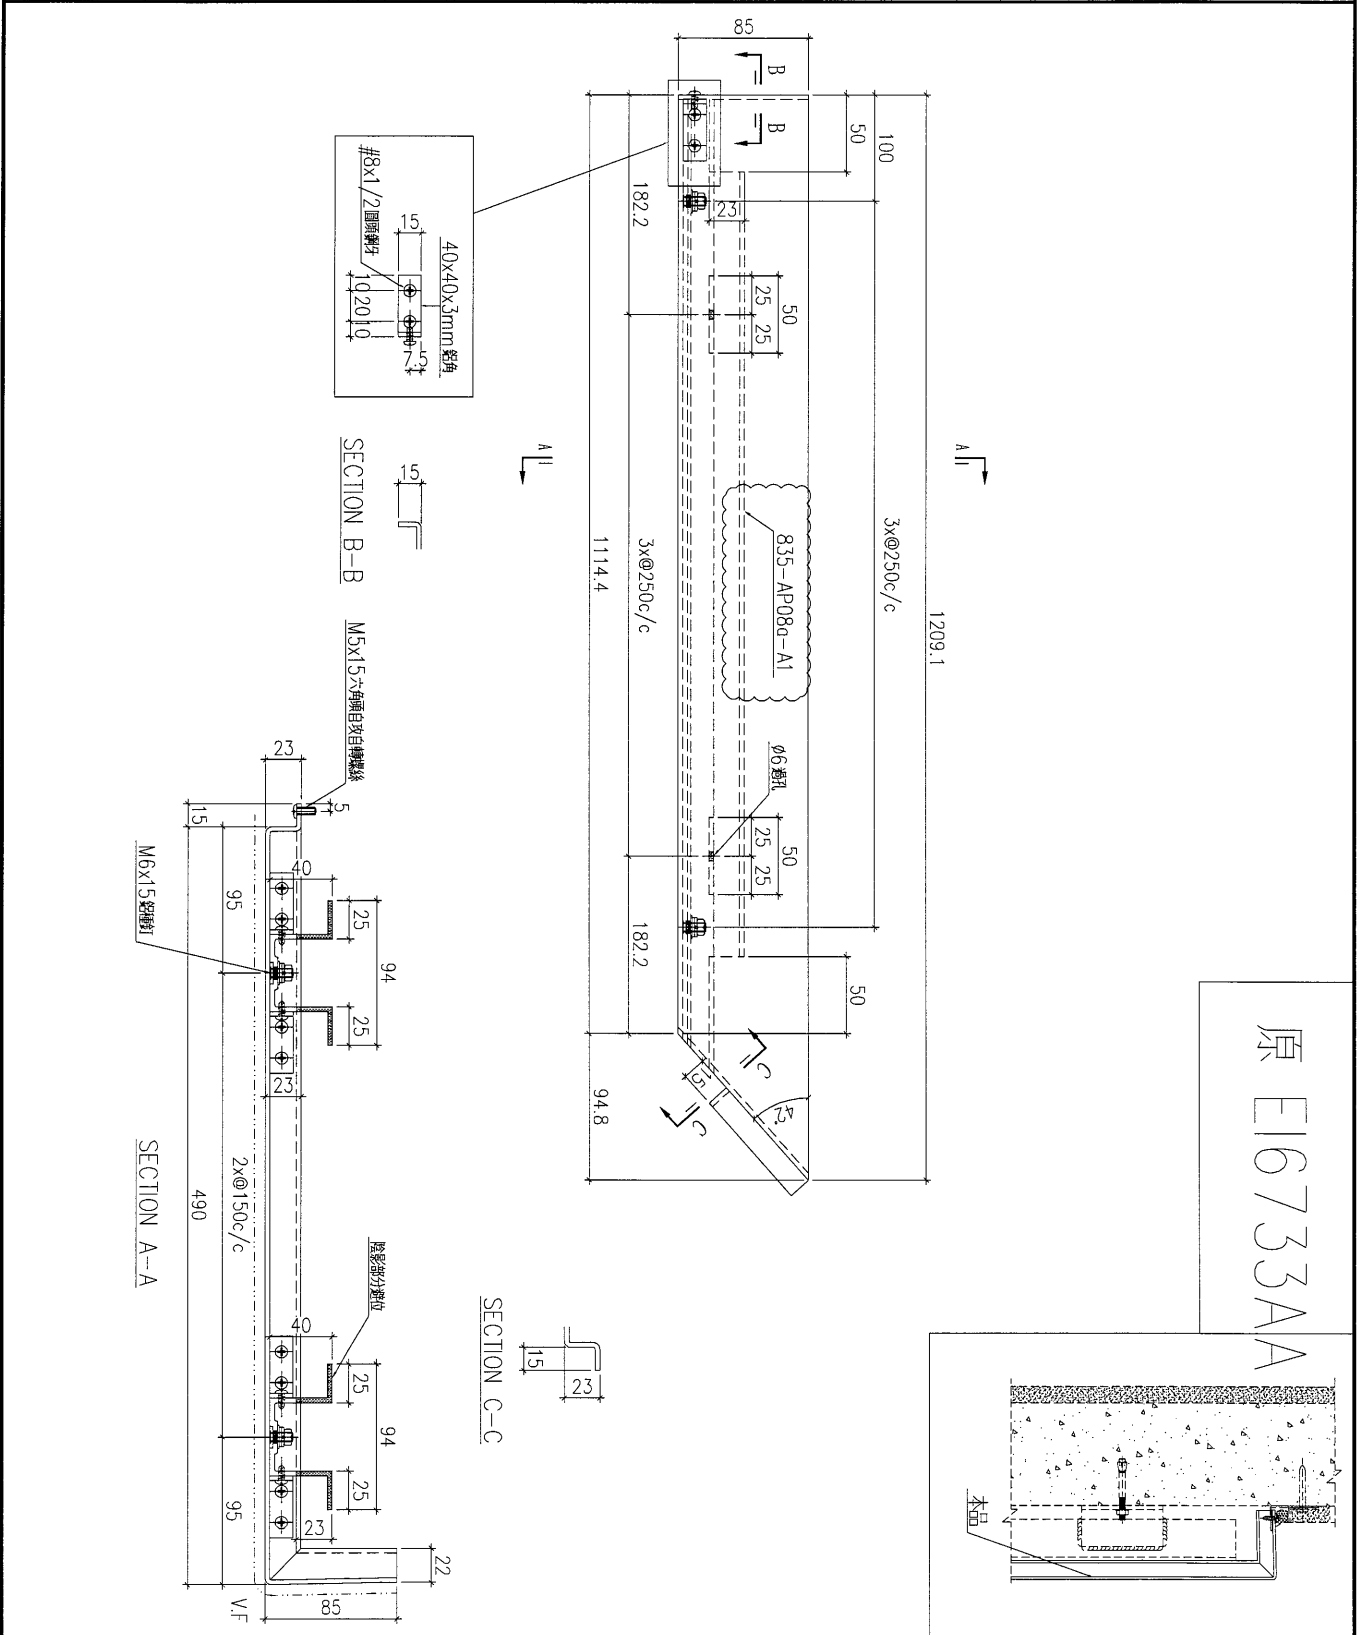

工程號	J-835	地盤	將軍澳	附件
名稱	鋁板加工圖		採用	
材料	3mm鋁板		地盤	
顏色	UCT34440SC-3 3 Coats Silver		工廠	


 <b>美特鋁質</b> 有限公司 MIDI Aluminium Fabricator Ltd.				類別		物料號		
				制圖	夏之川	2017.01.14	圖號	835-AP09a
修改	A	B		復核			數量	1
日期	2017.02.06	2017.02.16		批准			位置	

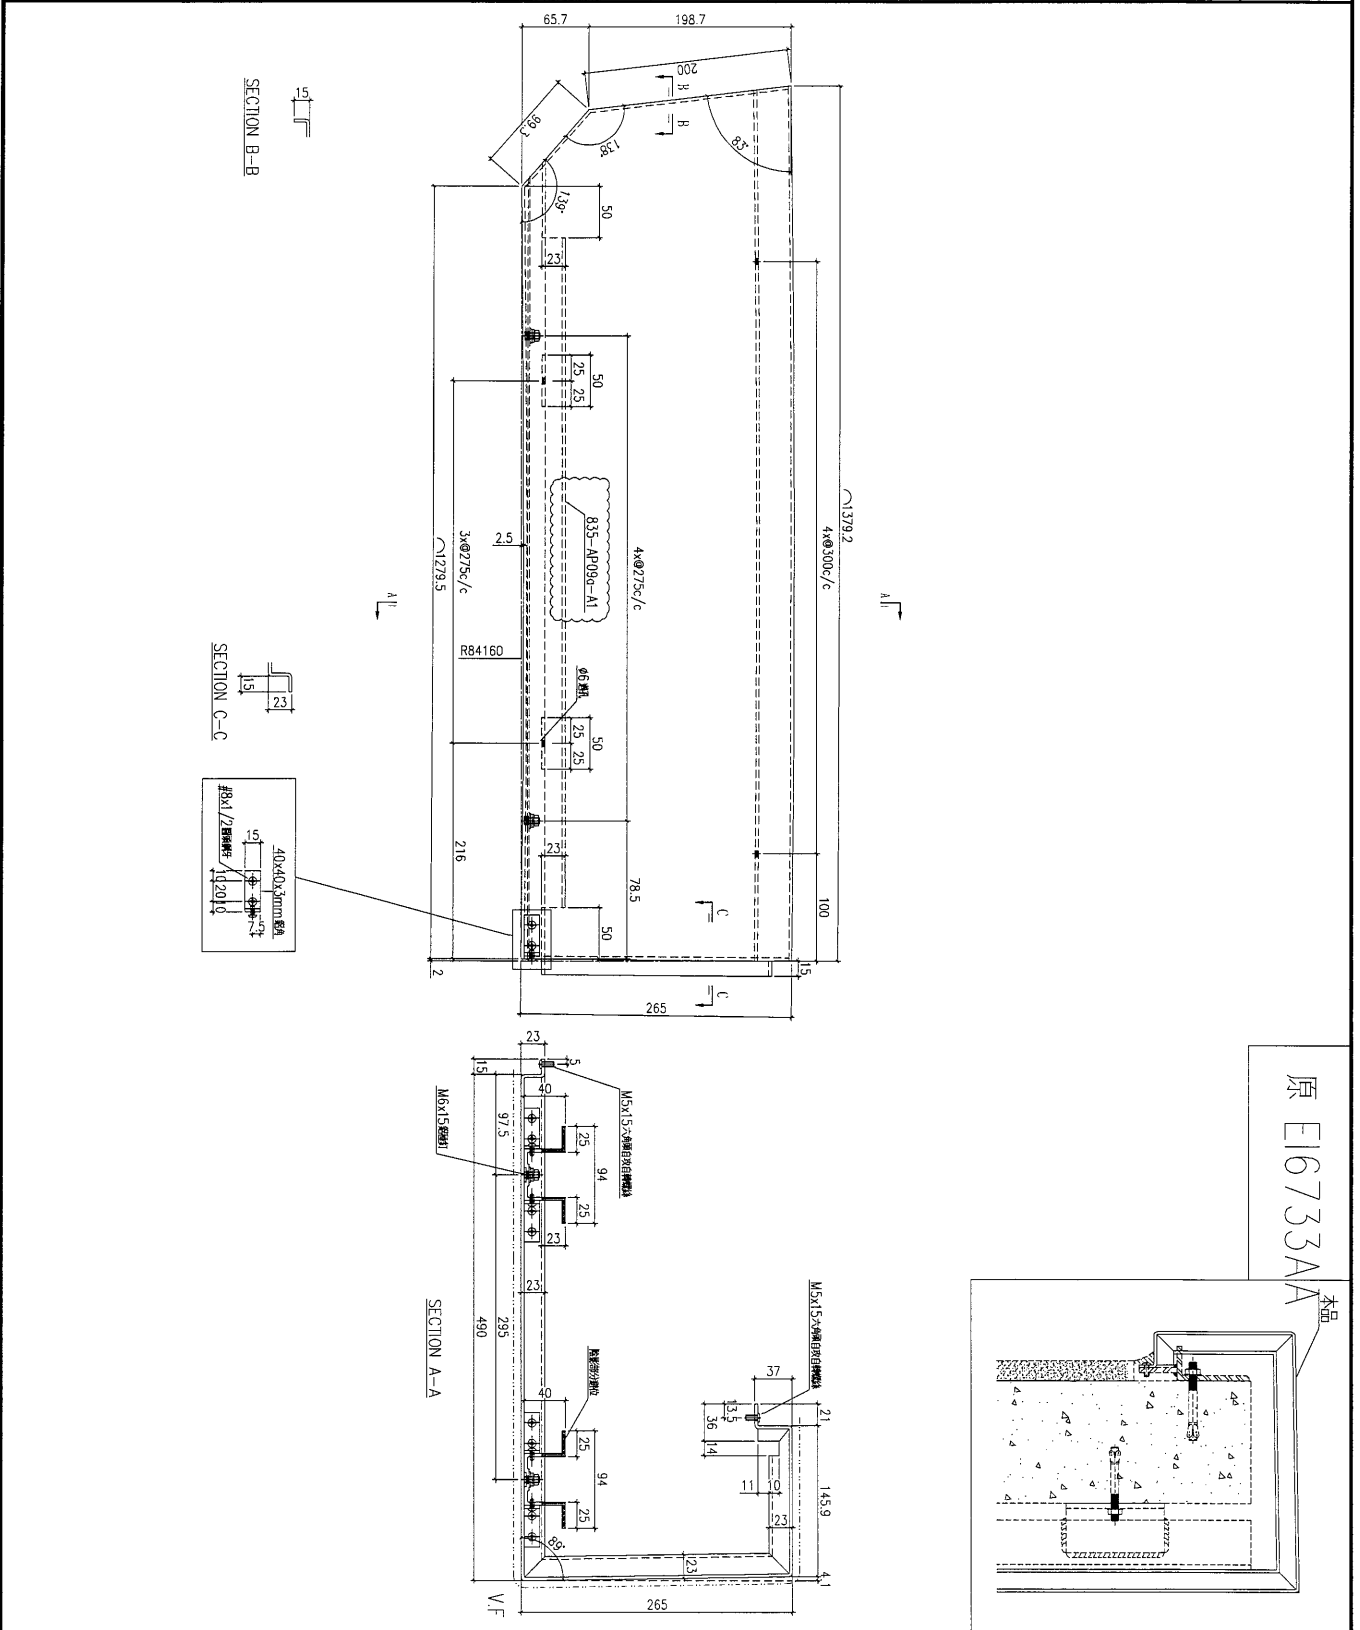


工程號	J-835	地盤	將軍澳	附 件
名稱	鋁板加工圖			
材料	3mm鋁板			
顏色	UCT34440SC-3 3 Coats Silver			


 <b>美特鋁質</b> 有限公司 MIDI Aluminium Fabricator Ltd.				類別		物料斗號	
				制圖	夏之川	2017.01.14	圖號 835-BP01
修改	A	B		復核			數量 2
日期	2017.02.06	2017.02.16		批准			位置

原 EI6733A

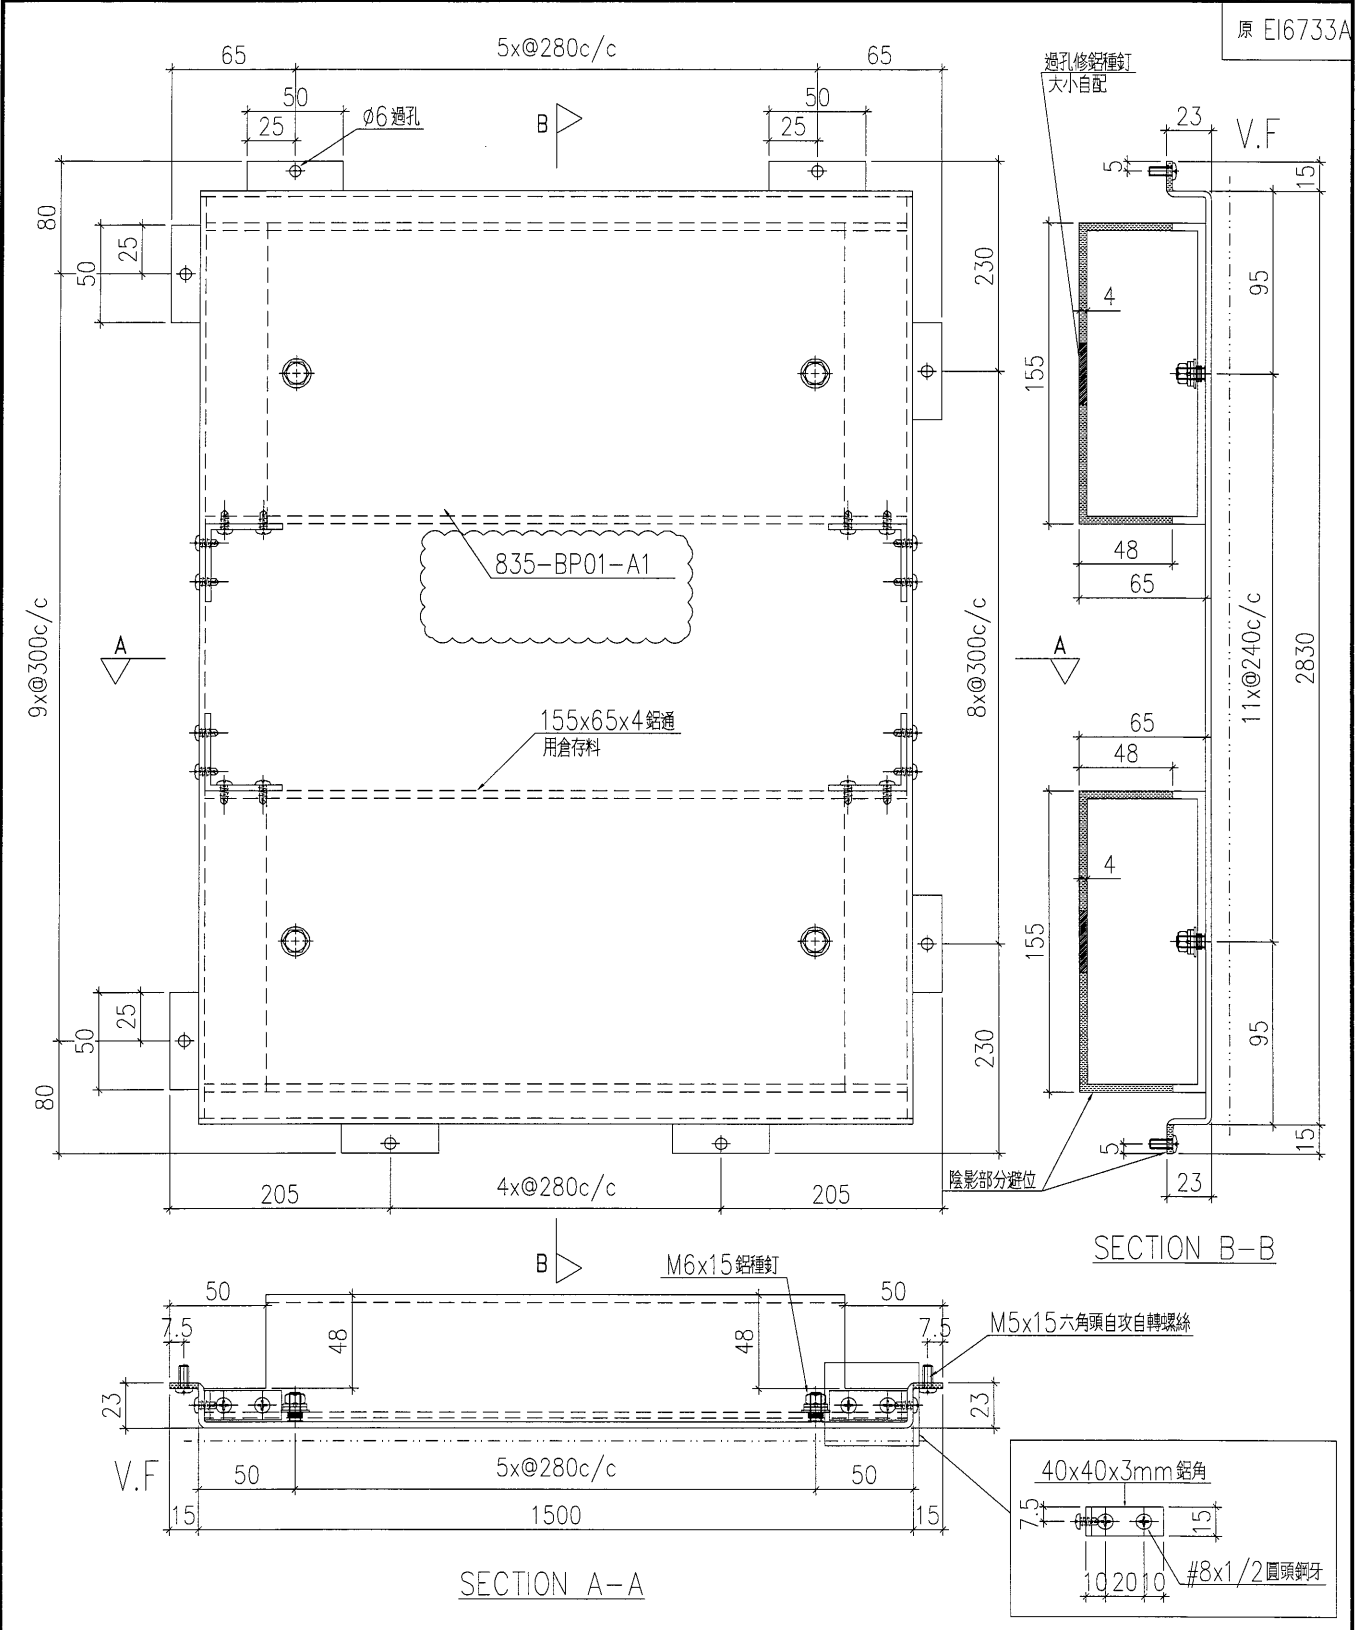


工程號	J-835	地盤	將軍澳	附件
名稱	鋁板加工圖		採用	
材料	3mm 鋁板		地盤	
顏色	UCT34440SC-3 3 Coats Silver		工廠	

 美特鋁質 有限公司 MIDI Aluminium Fabricator Ltd.				類別		物料斗號	
				制圖	夏之川	2017.01.14	圖號 835-BP02
修改	A	B		復核			數量 2
日期	2017.02.06	2017.02.16		批准			位置

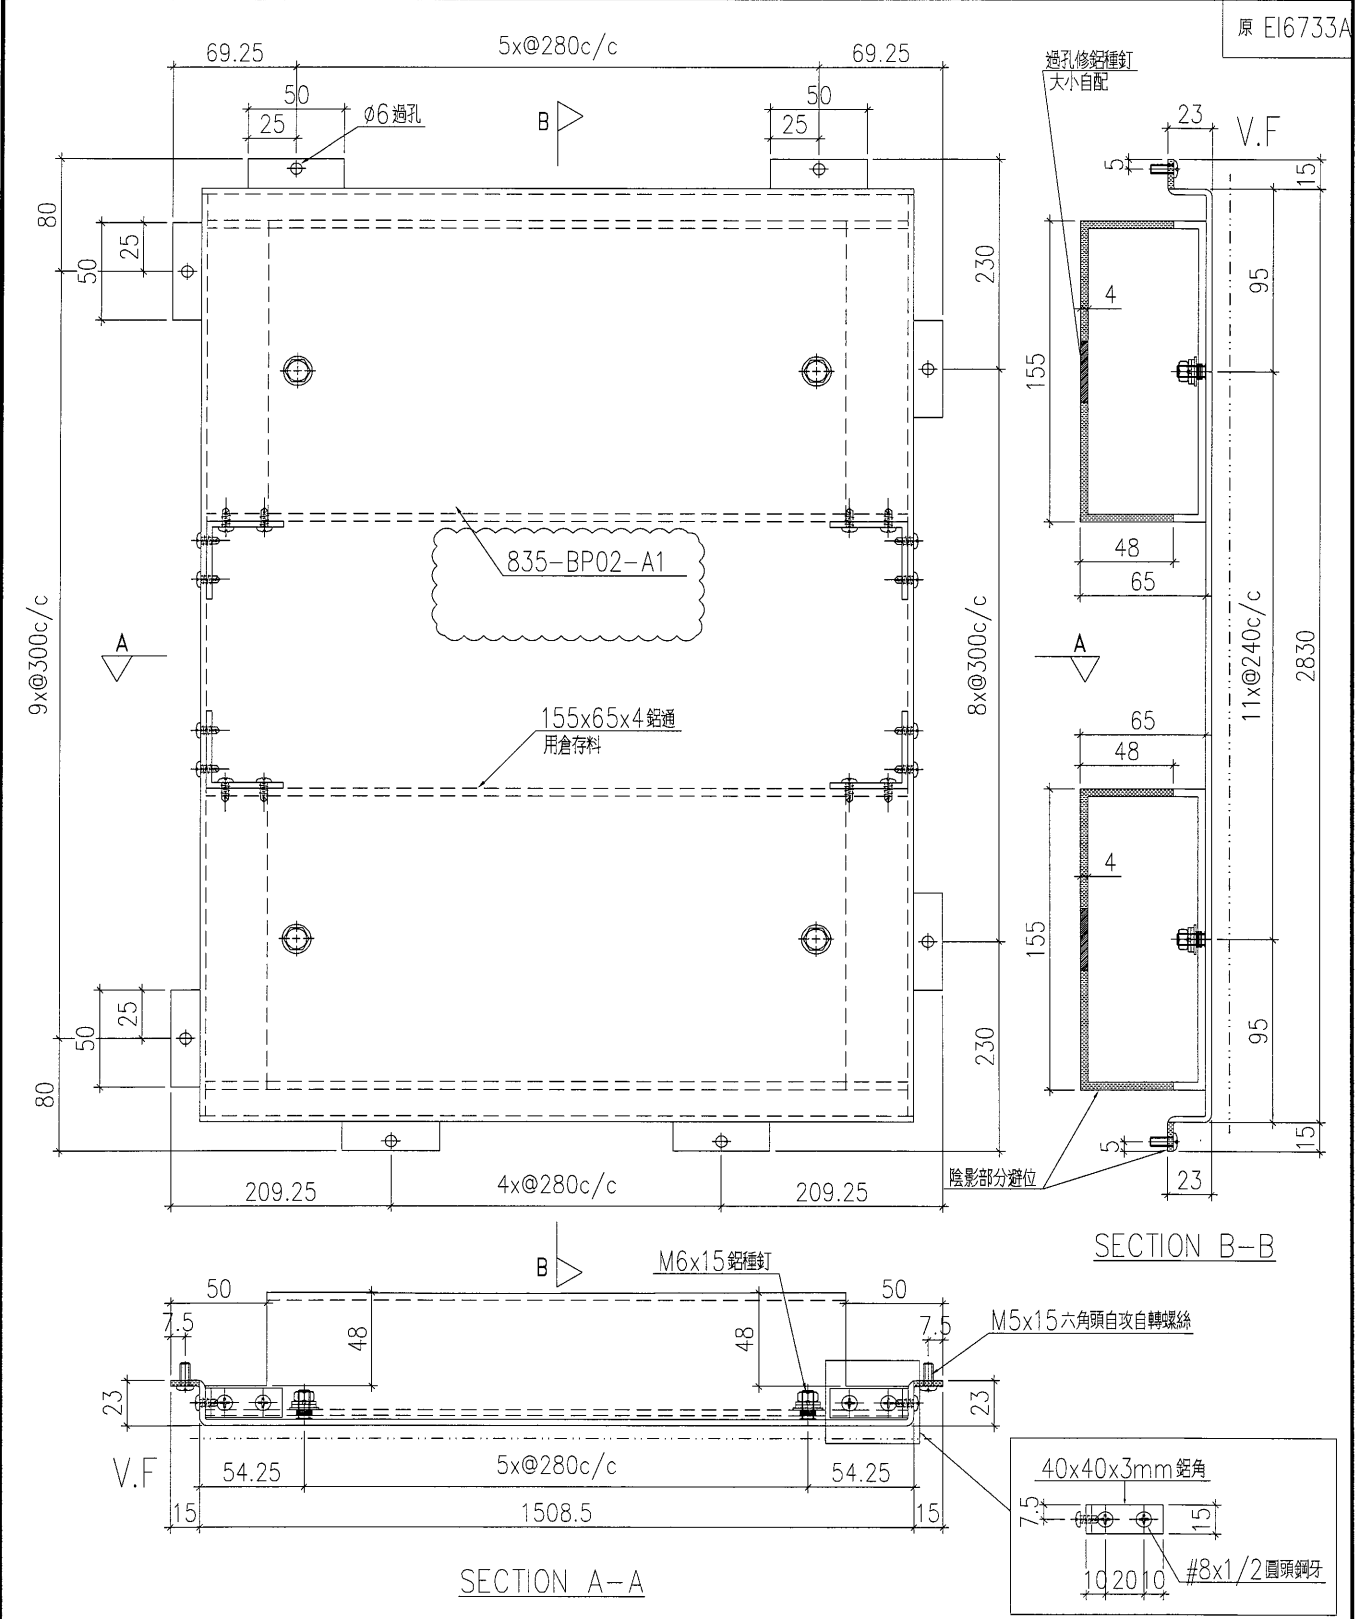


工程號	J-835	地盤	將軍澳	附件
名稱	鋁板加工圖		採用	
材料	3mm鋁板		地盤	
顏色	UCT34440SC-3 3 Coats Silver		工廠	


 美特鋁質 有限公司 MIDI Aluminium Fabricator Ltd.				類別		物料號	
				制圖	夏之川	2017.01.14	圖號 835-BP03
修改	A	B		復核			數量 1
日期	2017.02.06	2017.02.16		批准			位置

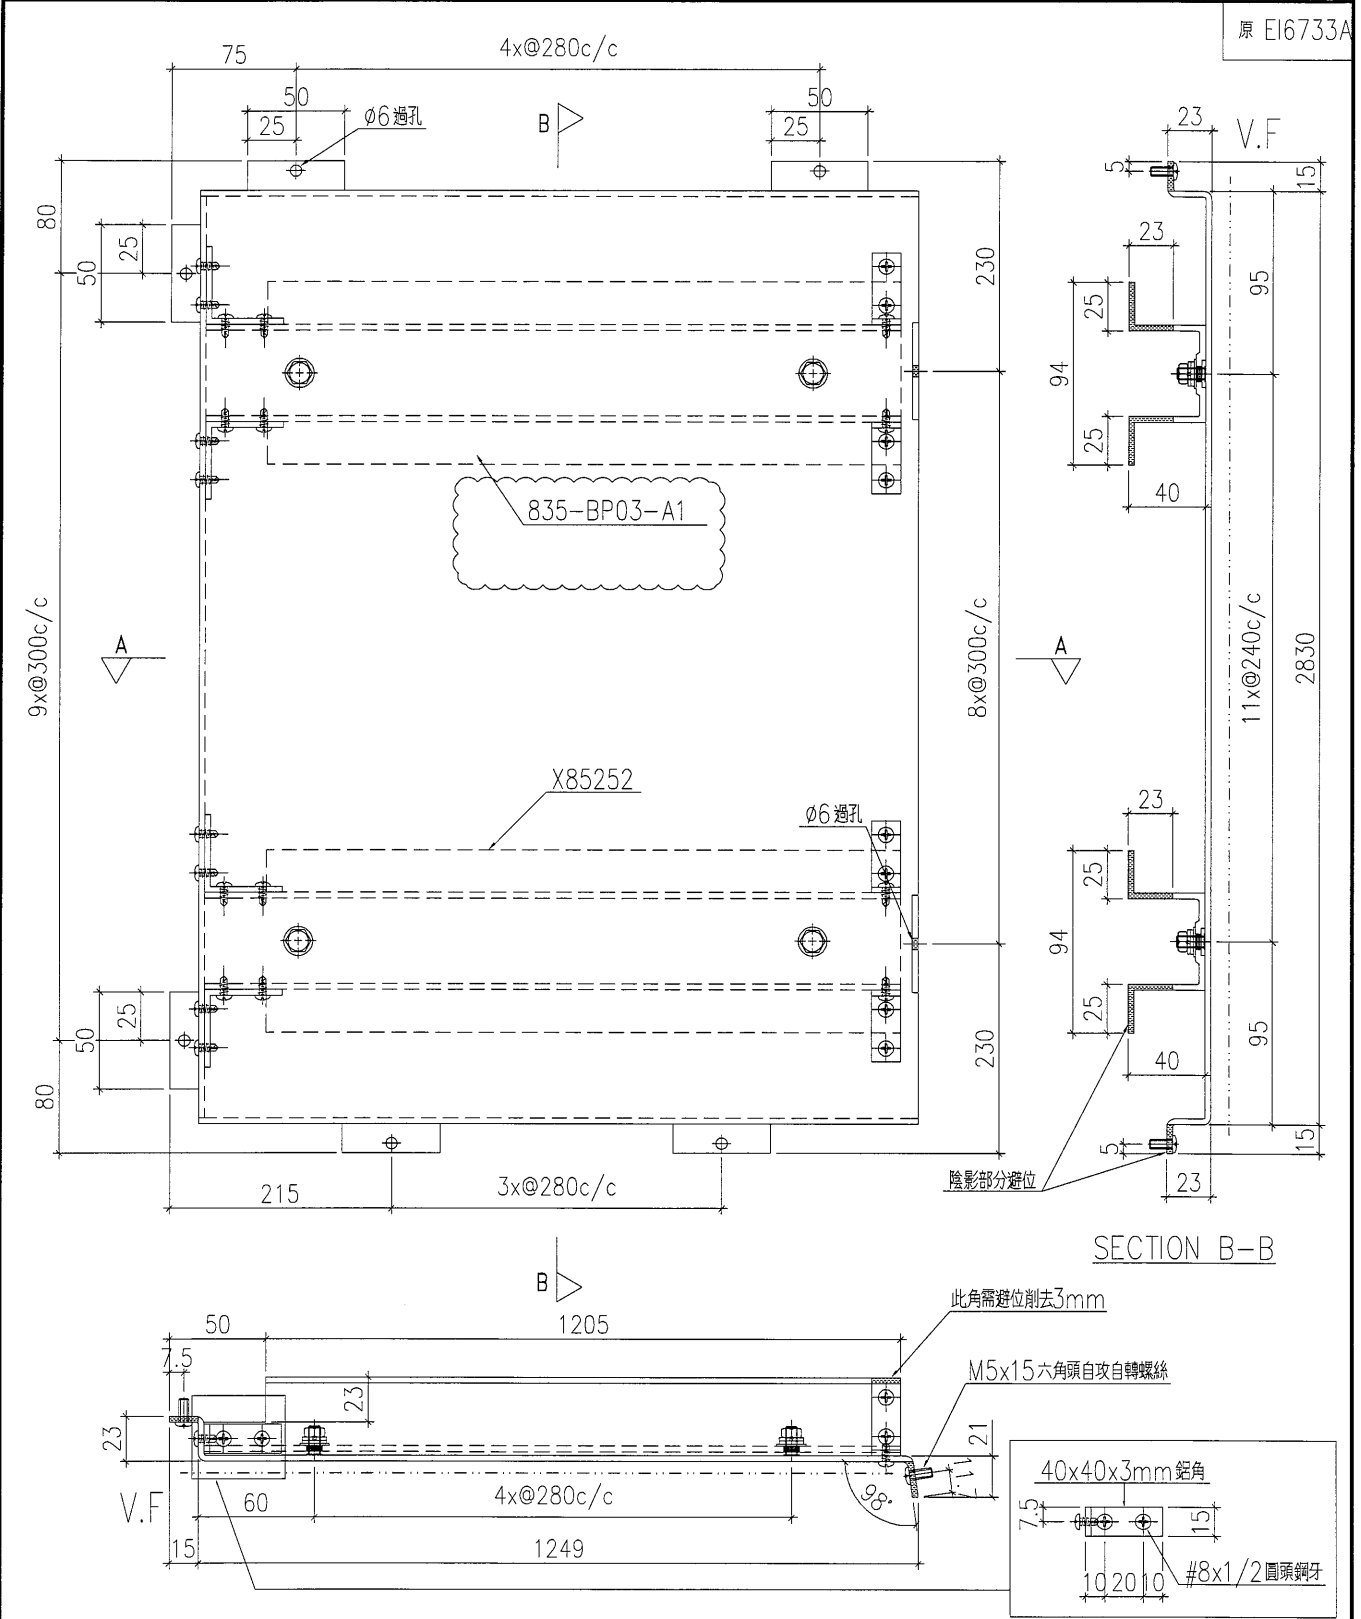

工程號	J-835	地盤	將軍澳	附件
名稱	鋁板加工圖		採用	
材料	3mm鋁板		地盤	
顏色	UCT3440SC-3 3 Coats Silver		工廠	

 美特鋁質有限公司 MIDI Aluminium Fabricator Ltd.				類別		物料料號		
				制圖	夏之川	2017.01.14	圖號	835-BP04
修改	A	B		復核			數量	4
日期	2017.02.06	2017.02.16		批准			位置	



原 E16733A

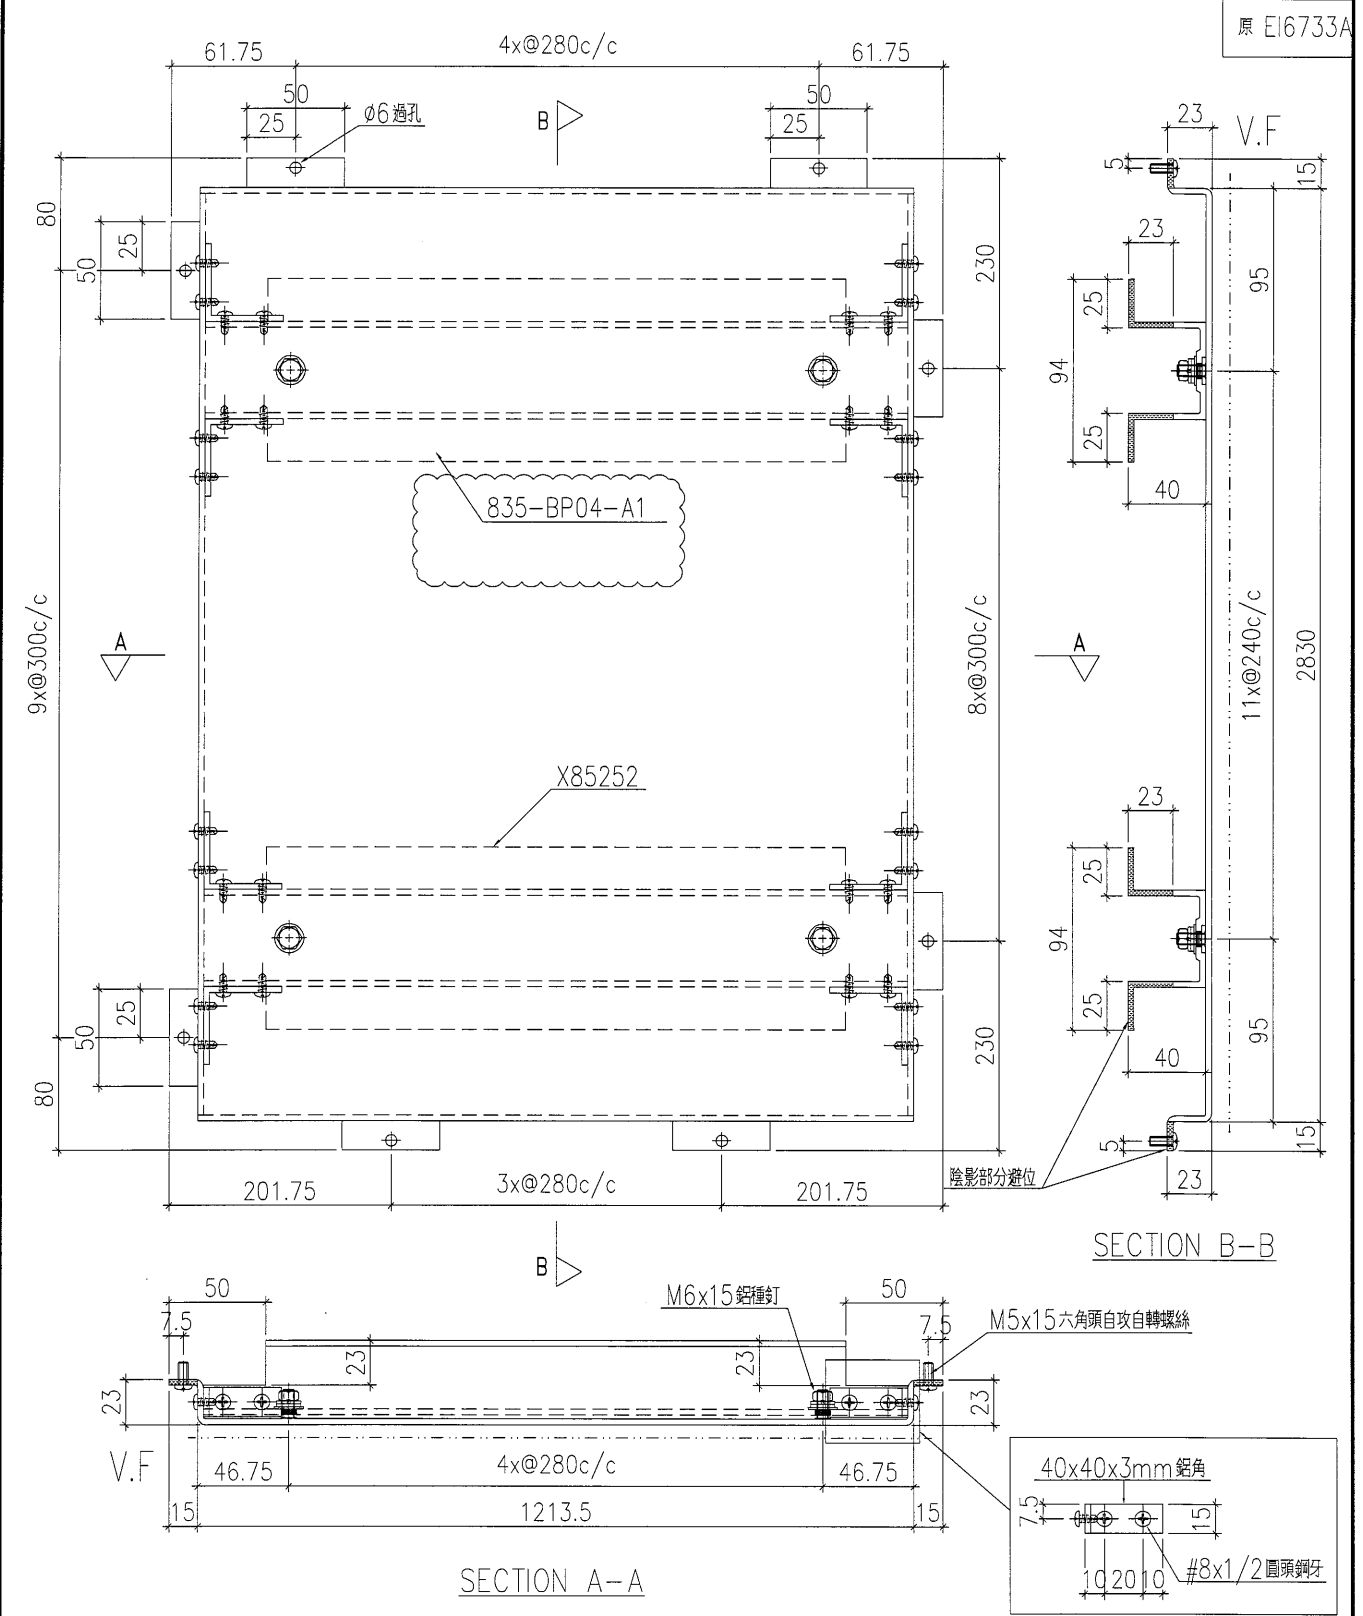


工程號	J-835	地盤	將軍澳	附件
名稱	鋁板加工圖	採用		
材料	3mm鋁板	地盤		
顏色	LCT34440SC-3 3 Coats Silver	工廠		

 美特鋁質 有限公司 MIDI Aluminium Fabricator Ltd.			類別	物料號		
修改	A	B	制圖 夏之川	2017.01.14	圖號 835-BP05	
日期	2017.02.06	2017.02.16	復核		數量 1	
			批准		位置	


原 E16733A

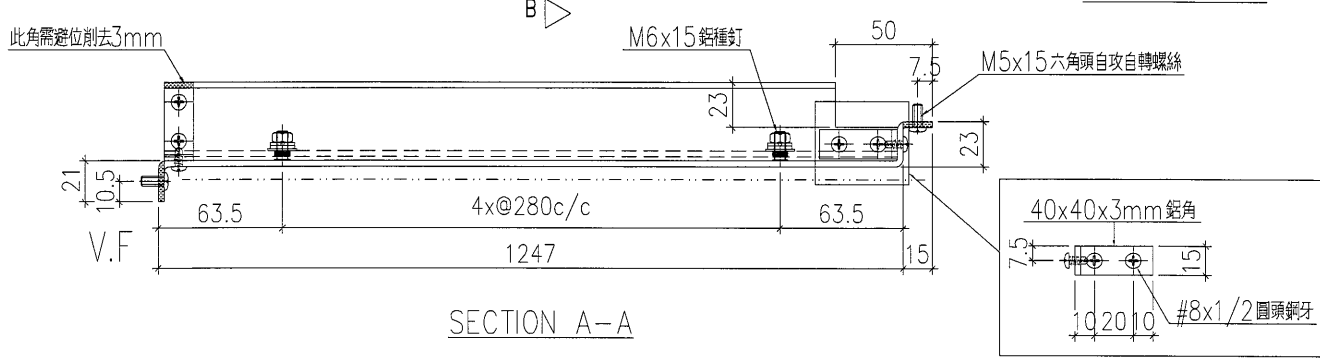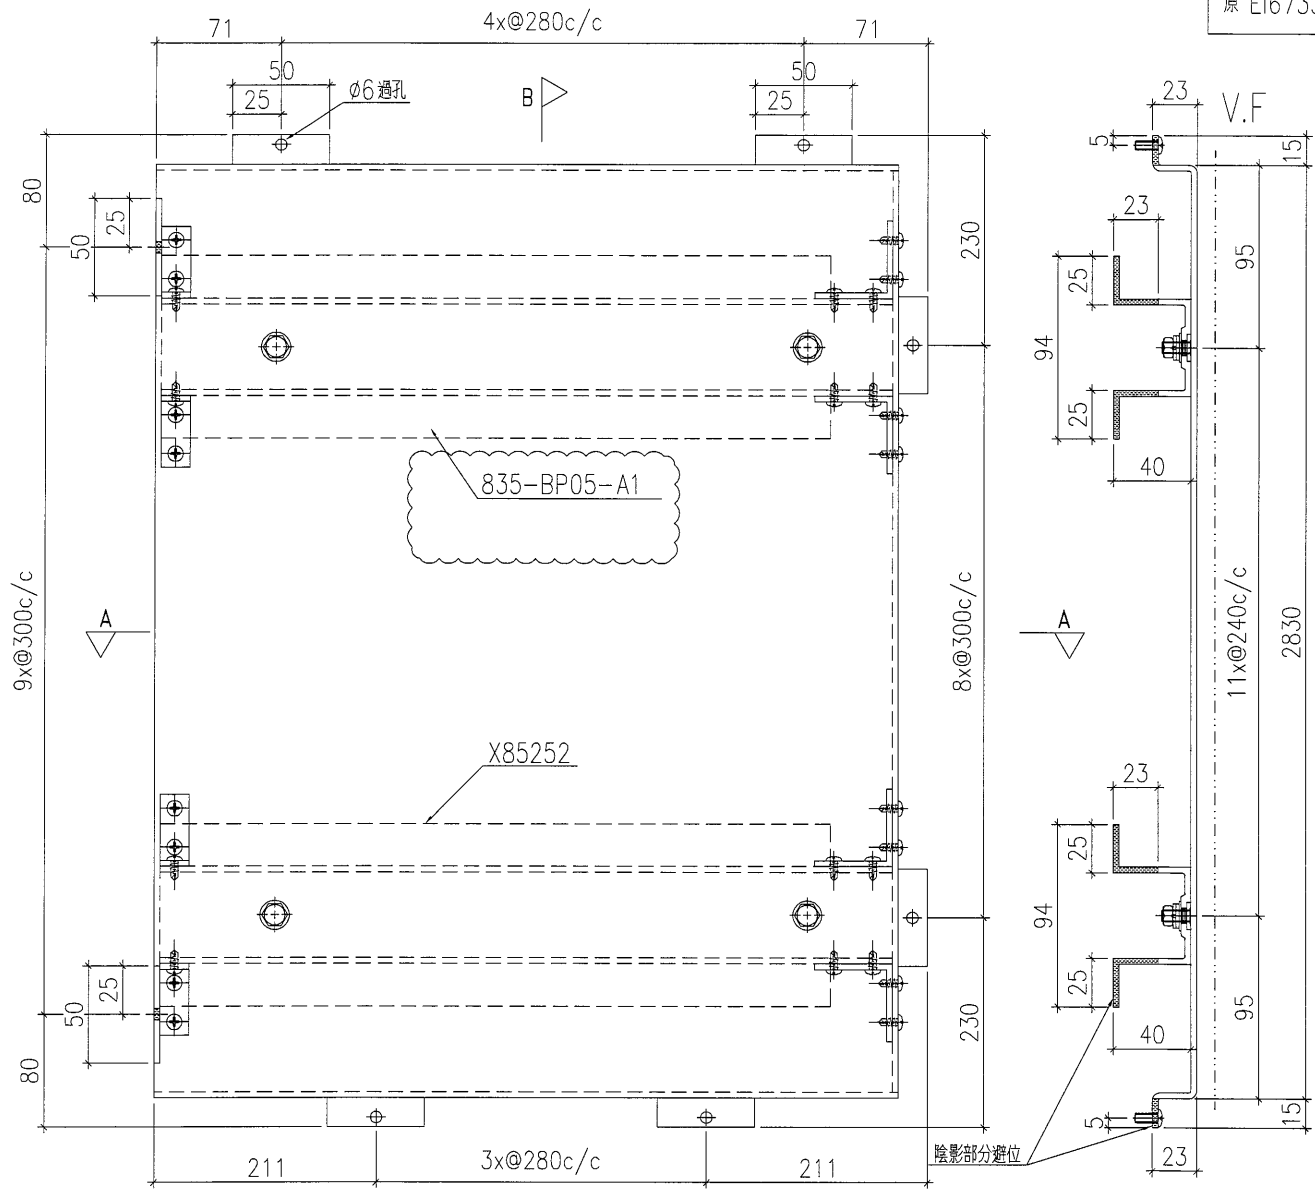

工程號	J-835	地盤	將軍澳	附件
名稱	鋁板加工圖		採用	
材料	3mm 鋁板		地盤	
顏色	UCT34440SC-3 3 Coats Silver		工廠	


 美特鋁質 有限公司 MIDI Aluminium Fabricator Ltd.				類別		物料斗號	
				制圖	夏之川	2017.01.14	圖號 835-BP06
修改	A	B		復核			數量 1
日期	2017.02.06	2017.02.16		批准			位置

原 EI6733A

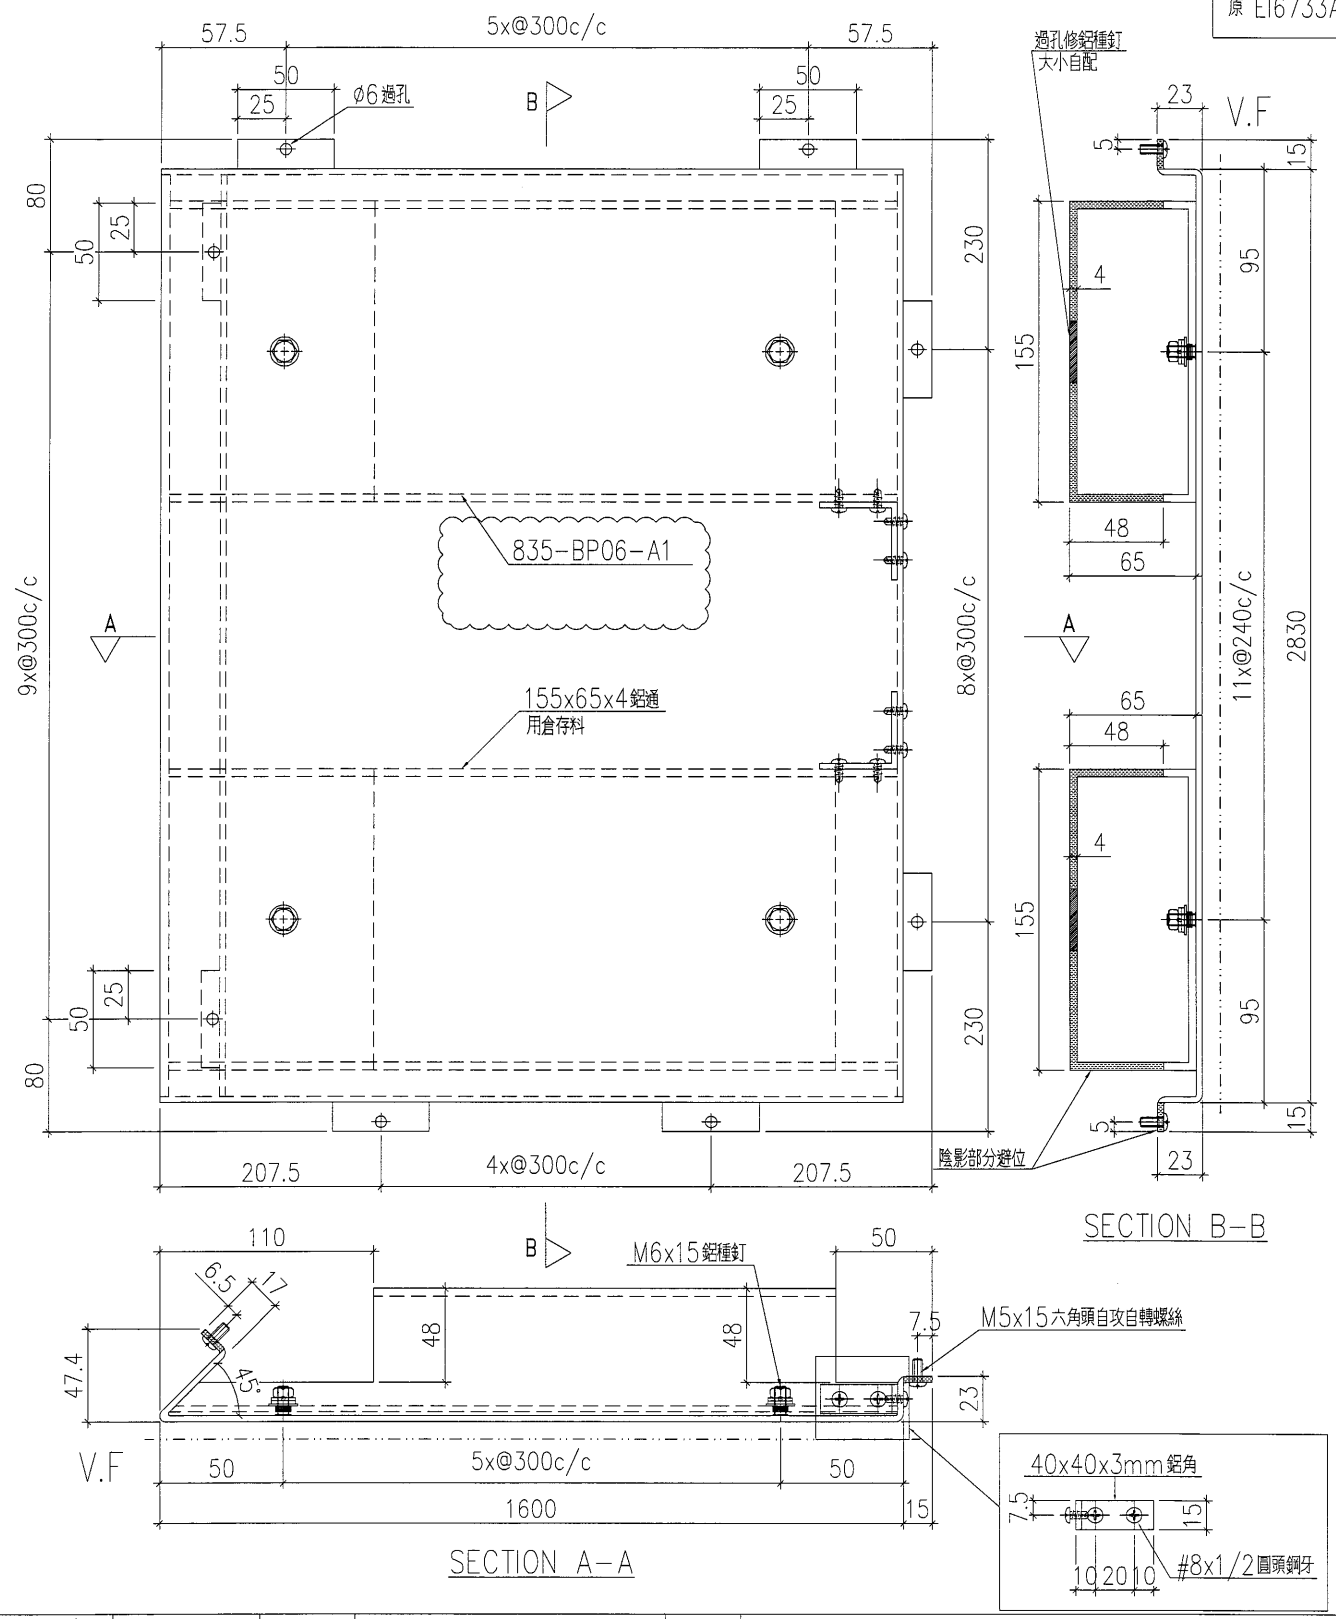


工程號	J-835	地盤	將軍澳	附件
名稱	鋁板加工圖		採用	
材料	3mm 鋁板		地盤	
顏色	UCT34440SC-3 3 Coats Silver		工廠	

 美特鋁質 有限公司 MIDI Aluminium Fabricator Ltd.				類別		物料號	
				制圖	夏之川	2017.01.14	圖號 835-BP07
修改	A	B		復核			數量 1
日期	2017.02.06	2017.02.16		批准			位置

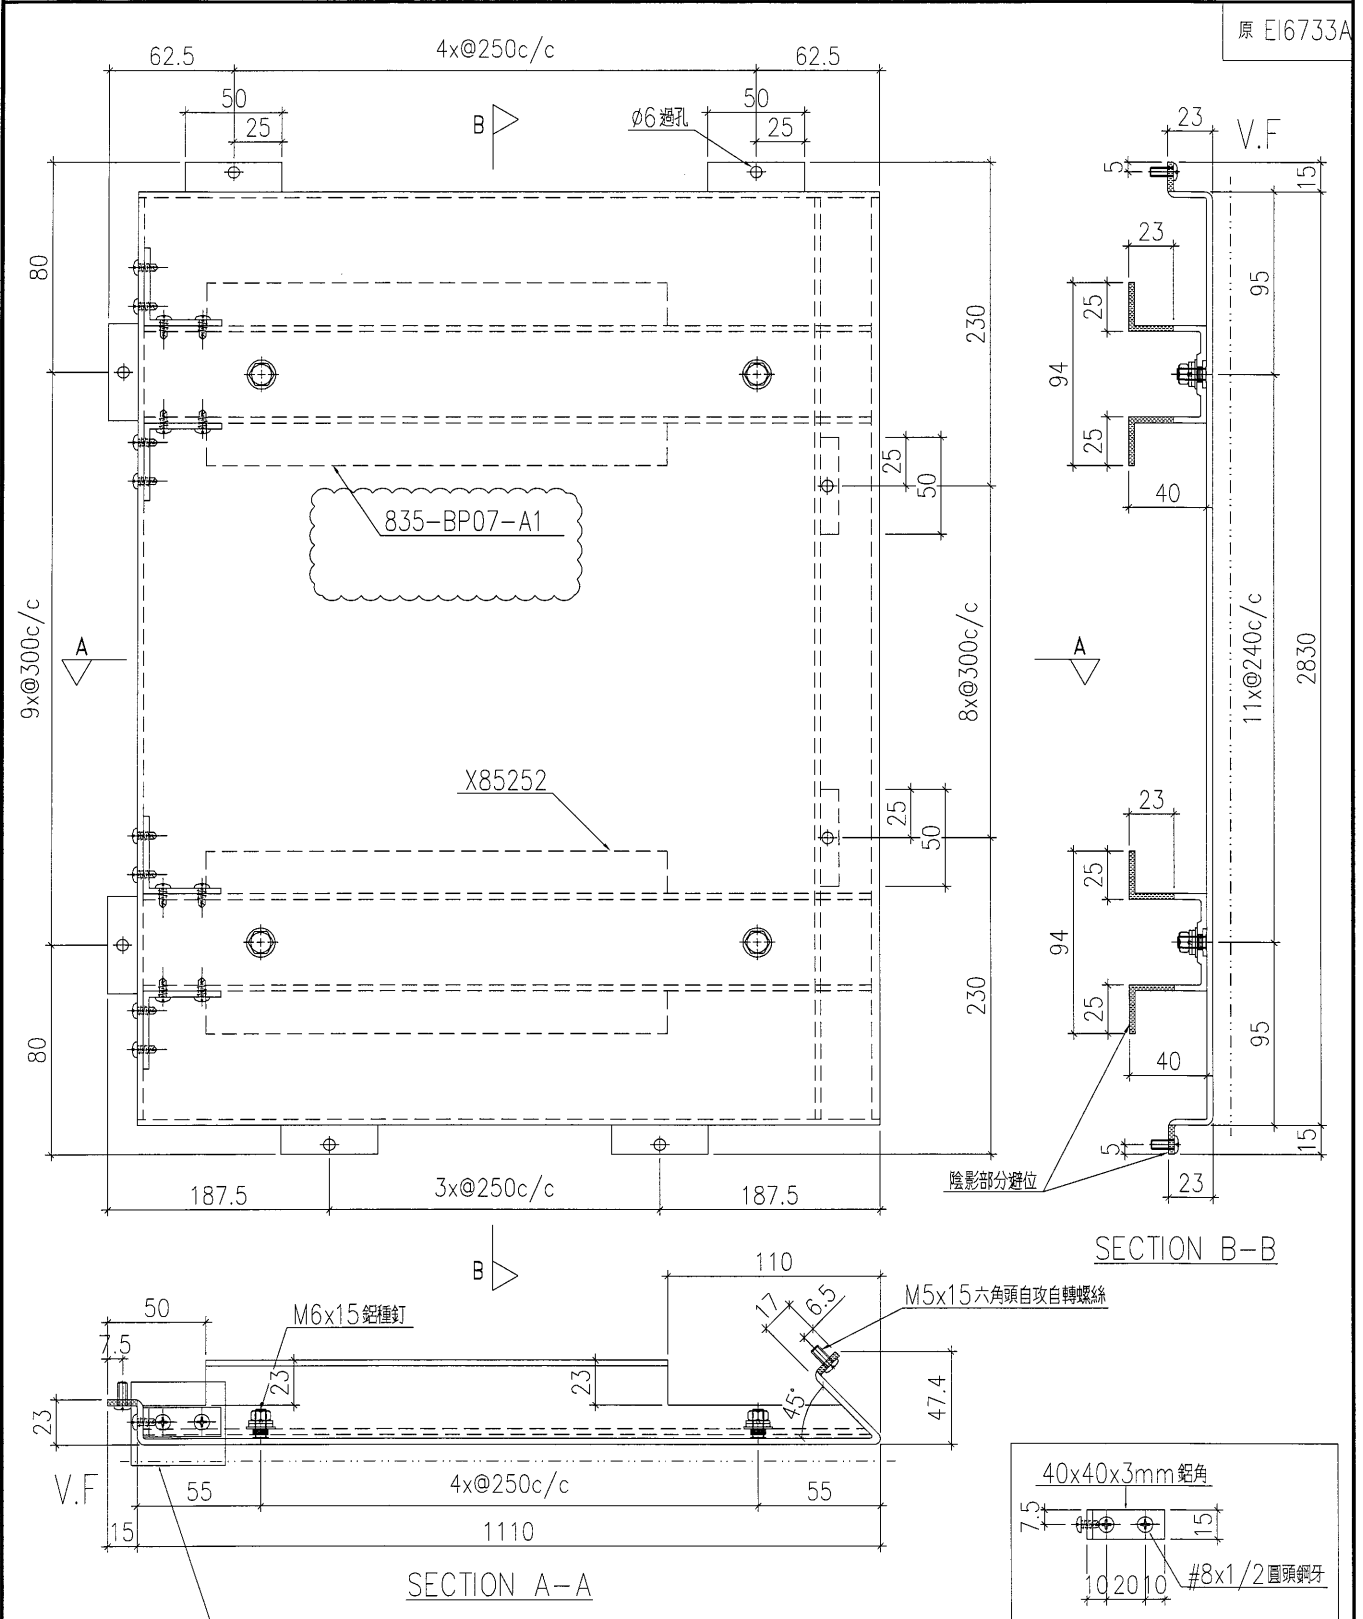


工程號	J-835	地盤	將軍澳	附件
名稱	鋁板加工圖		採用	
材料	3mm鋁板		地盤	
顏色	UCT34440SC-3 3 Coats Silver		工廠	

 美特鋁質 有限公司 MIDI Aluminium Fabricator Ltd.				類別		物料號	
				制圖	夏之川	2017.01.14	圖號 835-BP08
修改	A	B		復核			數量 2
日期	2017.02.06	2017.02.16		批准			位置

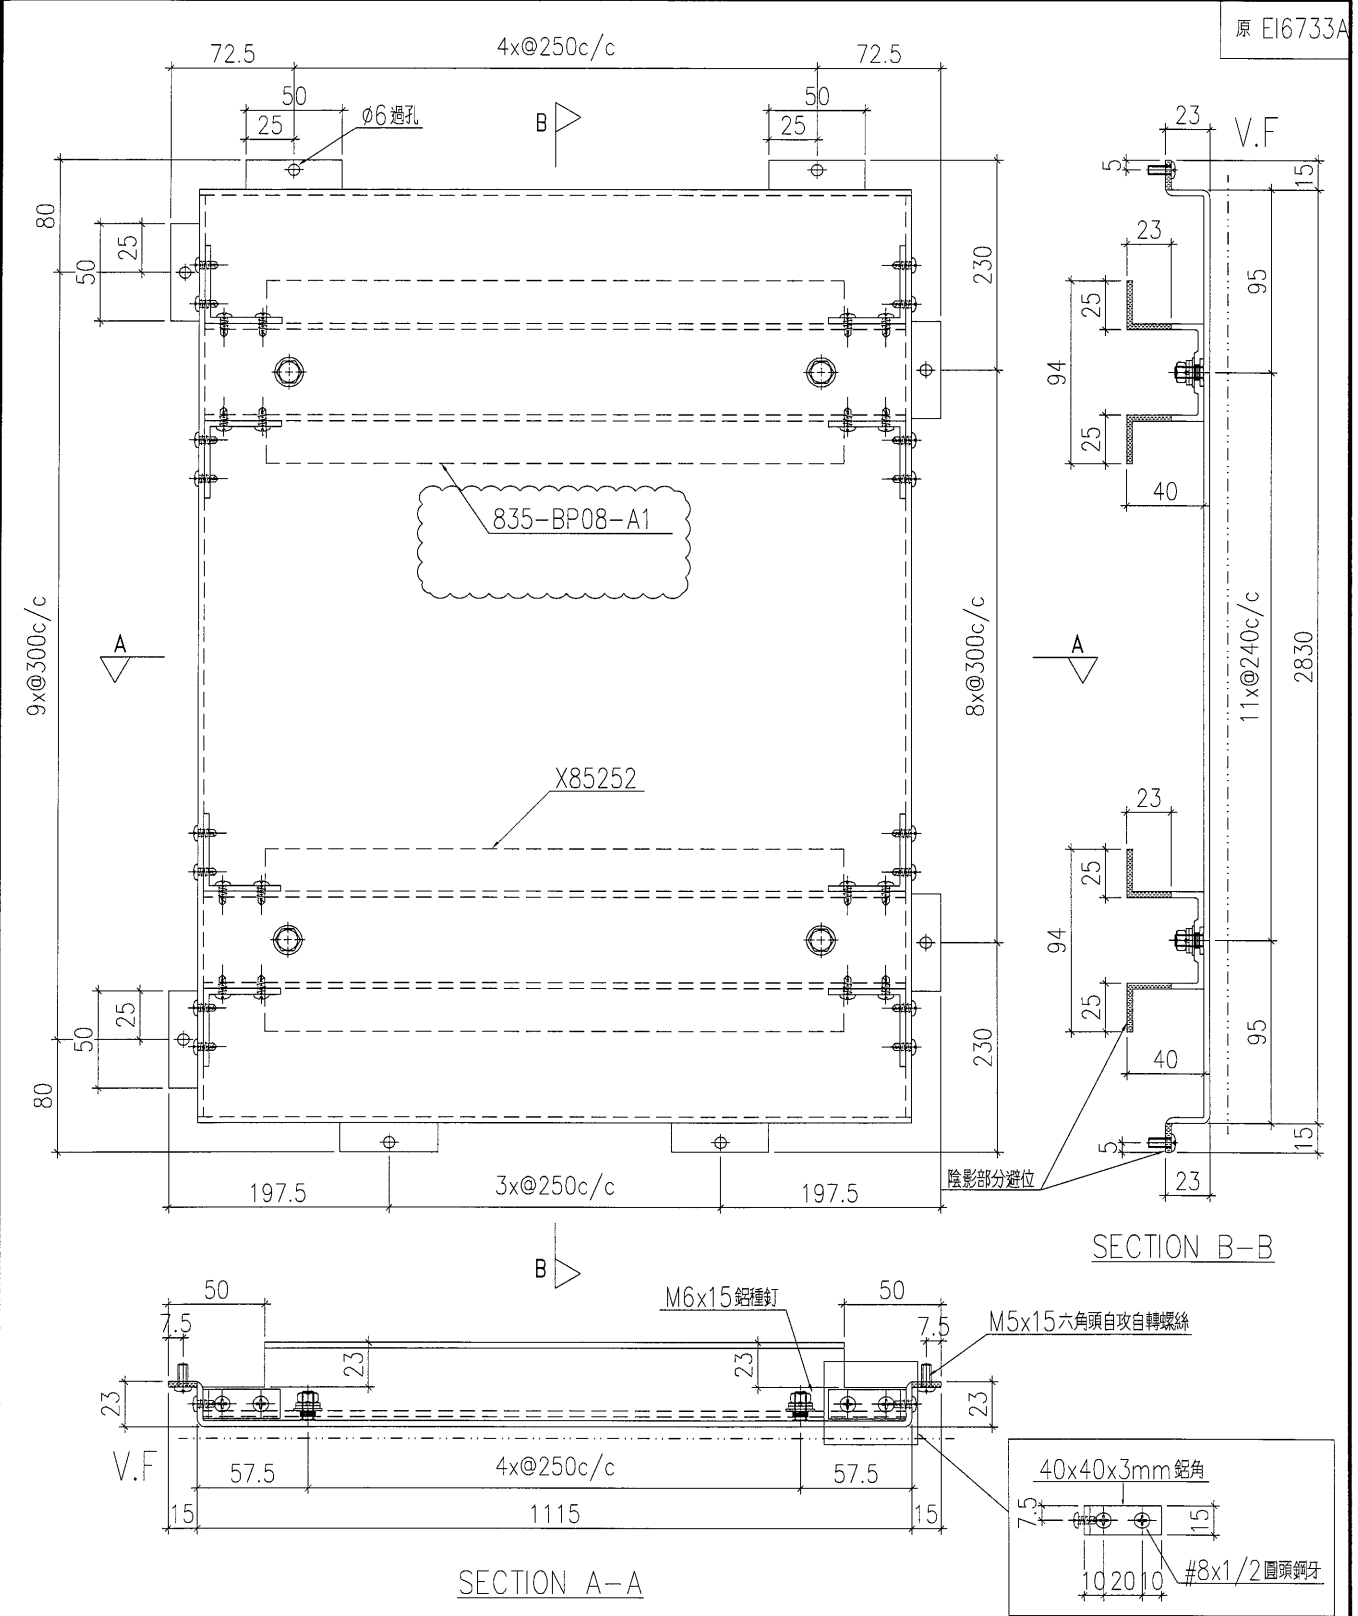

工程號	J-835	地盤	將軍澳	附 件
名稱	鋁板加工圖		採用	
材料	3mm鋁板		地盤	
顏色	UCT34440SC-3 3 Coats Silver		工廠	



 美特鋁質 有限公司 MIDI Aluminium Fabricator Ltd.				類別		物料號	
修改	A	B		制圖	夏之川	2017.01.14	圖號 835-BP09
日期	2017.02.06	2017.02.16		復核			數量 1
				批准			位置

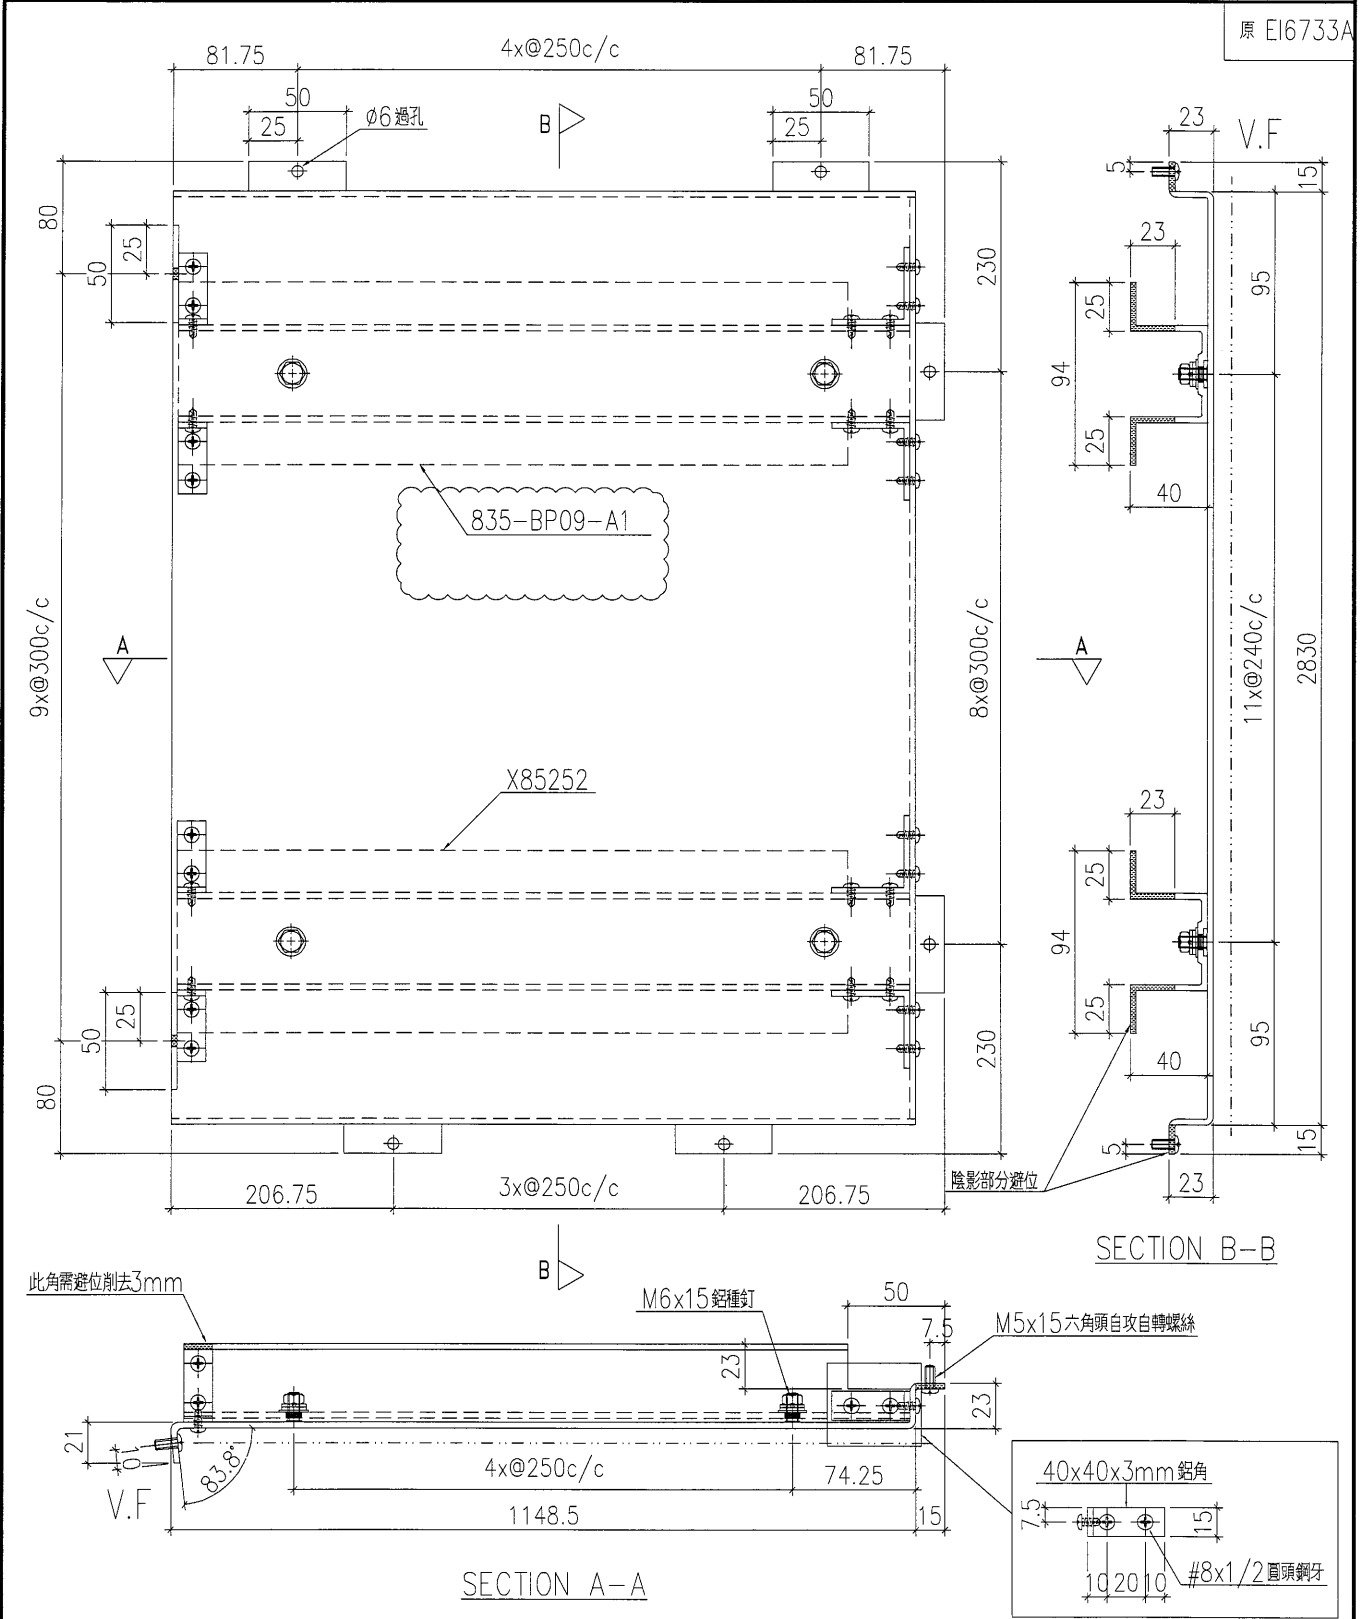

工程號	J-835	地盤	將軍澳	附件
名稱	鋁板加工圖		採用	
材料	3mm鋁板		地盤	
顏色	UCT34440SC-3 3 Coats Silver		工廠	

 美特鋁質 有限公司 MIDI Aluminium Fabricator Ltd.				類別		物料編號	
				制圖	夏之川	2017.01.14	圖號 835-BP10
修改	A	B		復核			數量 2
日期	2017.02.06	2017.02.16		批准			位置


原 EI6733A

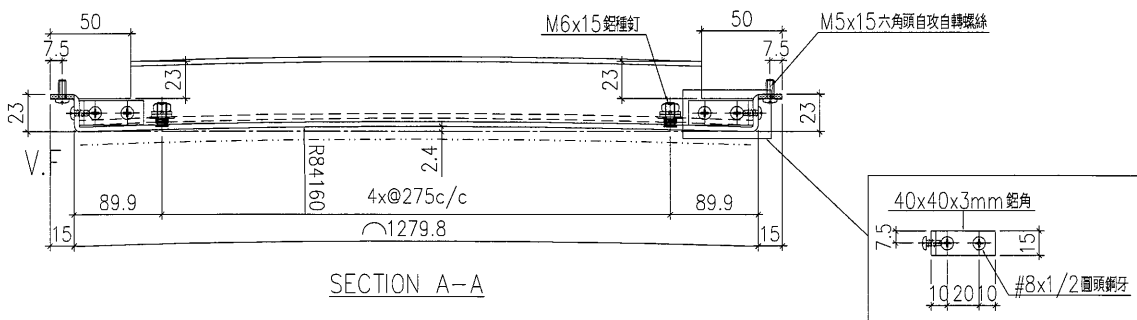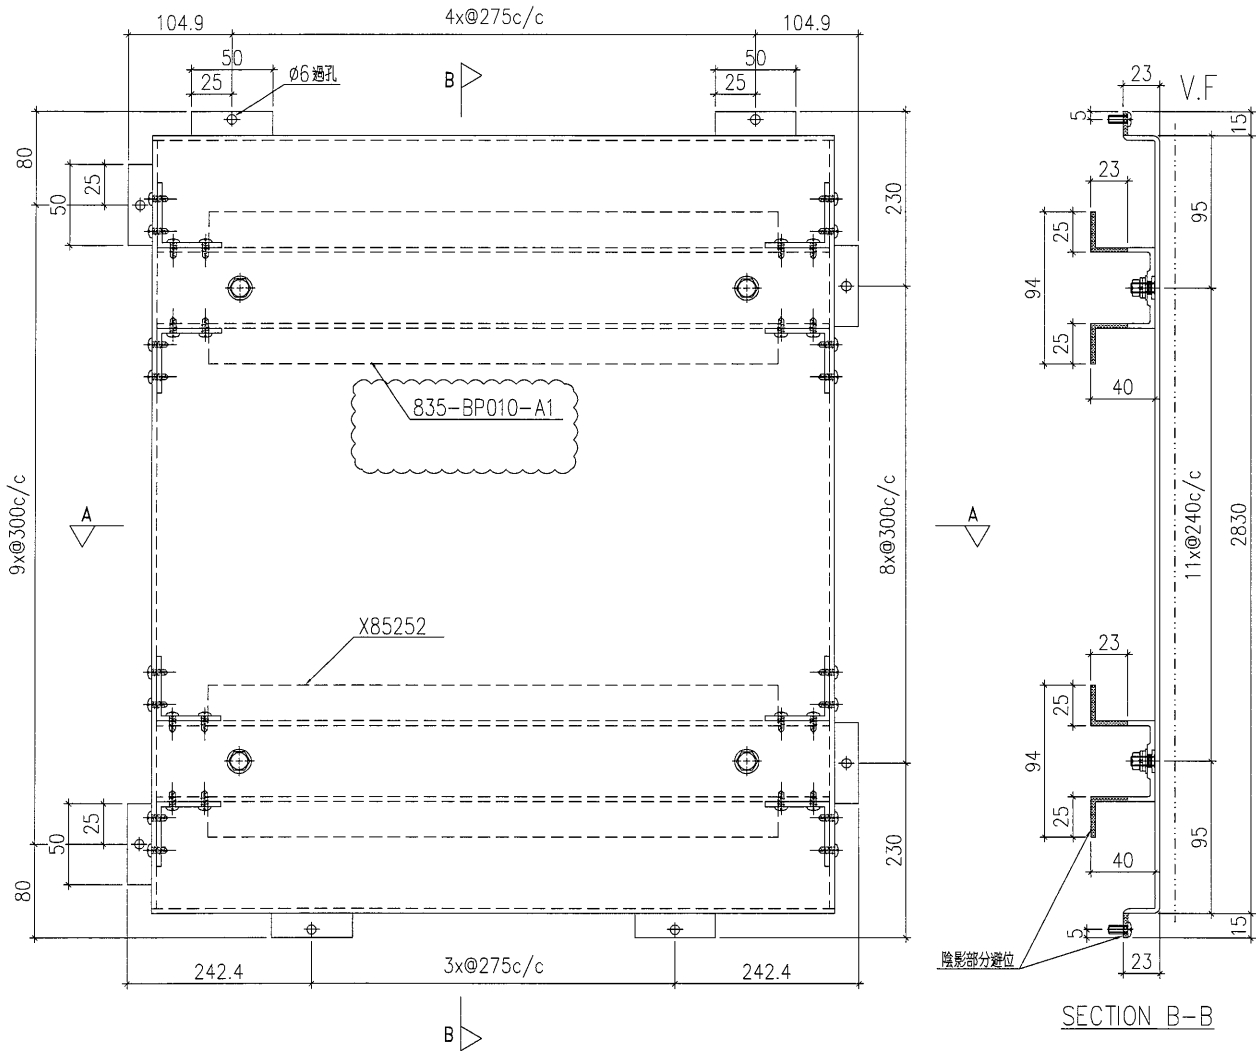

工程號	J-835	地盤	將軍澳	附件
名稱	鋁板加工圖		採用	
材料	3mm 鋁板		地盤	
顏色	UCT34440SC-3 3 Coats Silver		工廠	


 美特鋁質 有限公司 MIDI Aluminium Fabricator Ltd.				類別		物料號	
				制圖	夏之川	2017.01.14	圖號 835-BP11
修改	A	B		復核			數量 2
日期	2017.02.06	2017.02.16		批准			位置

原 EI6733A

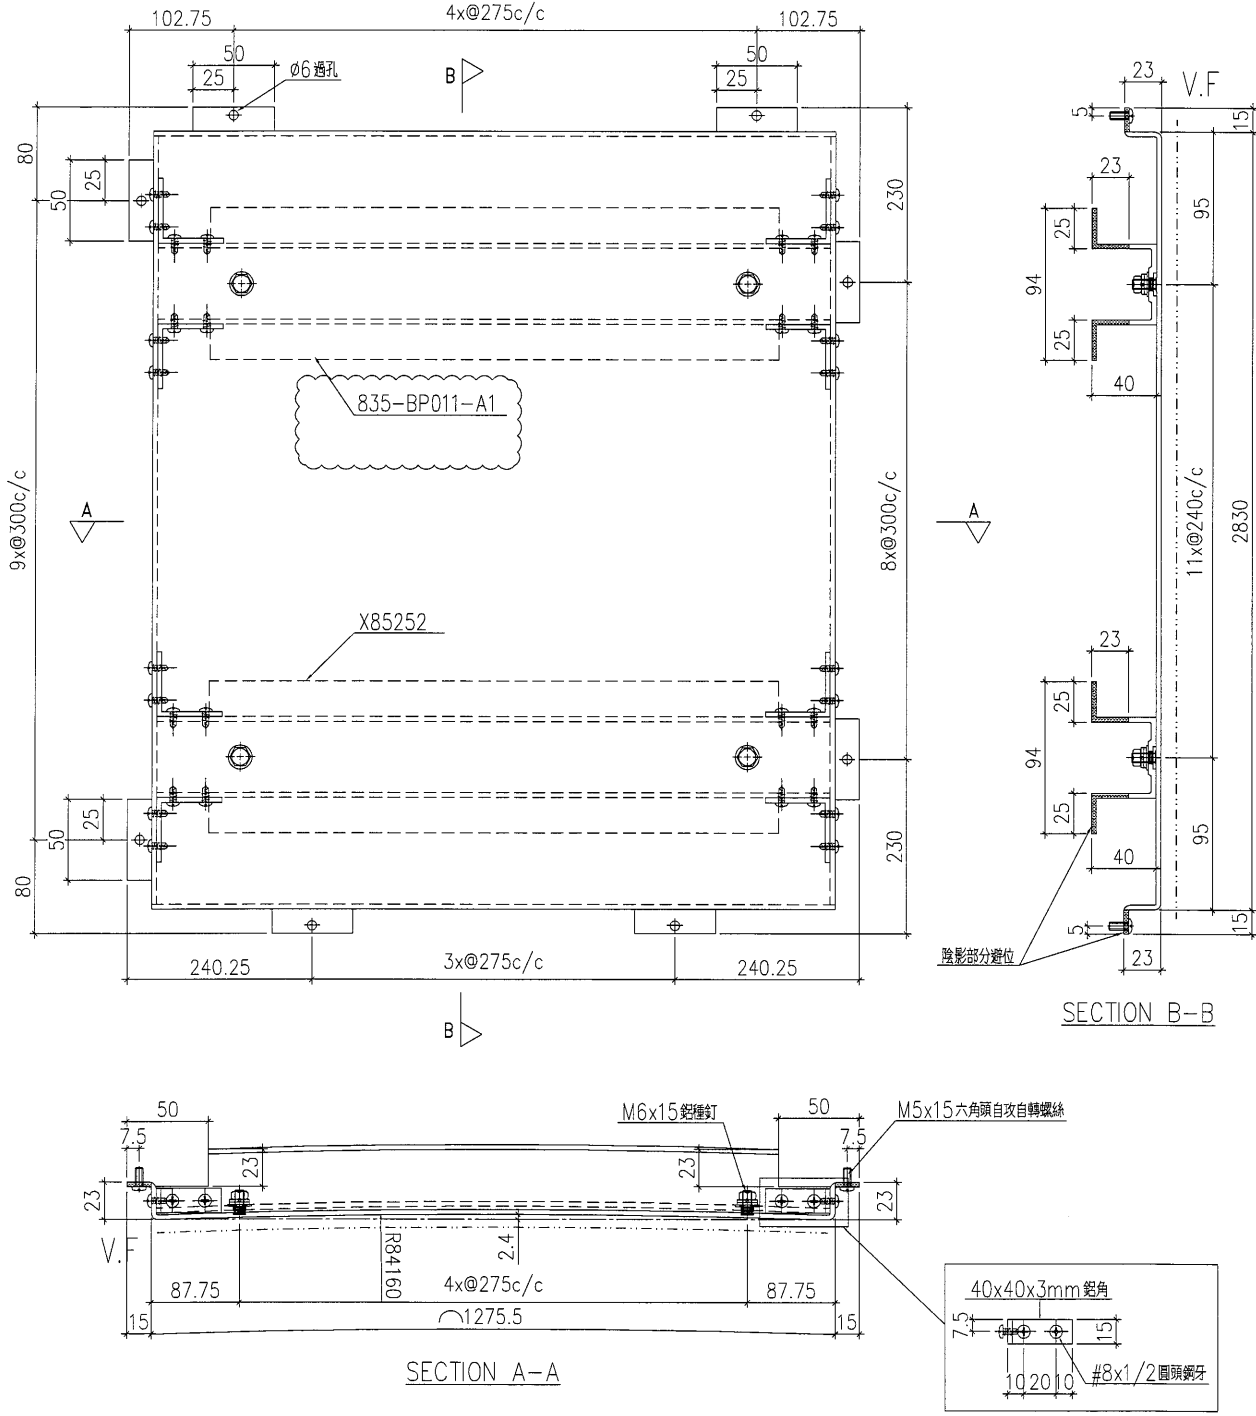

工程號	J-835	地盤	將軍澳	附件
名稱	鋁板加工圖		採用	
材料	3mm鋁板		地盤	
顏色	UCT34440SC-3 3 Coats Silver		工廠	


 美特鋁質 有限公司 MIDI Aluminium Fabricator Ltd.				類別		物料號		
				制圖	夏之川	2017.01.14	圖號	835-BP03a
修改	A	B		復核			數量	1
日期	2017.02.06	2017.02.16		批准			位置	

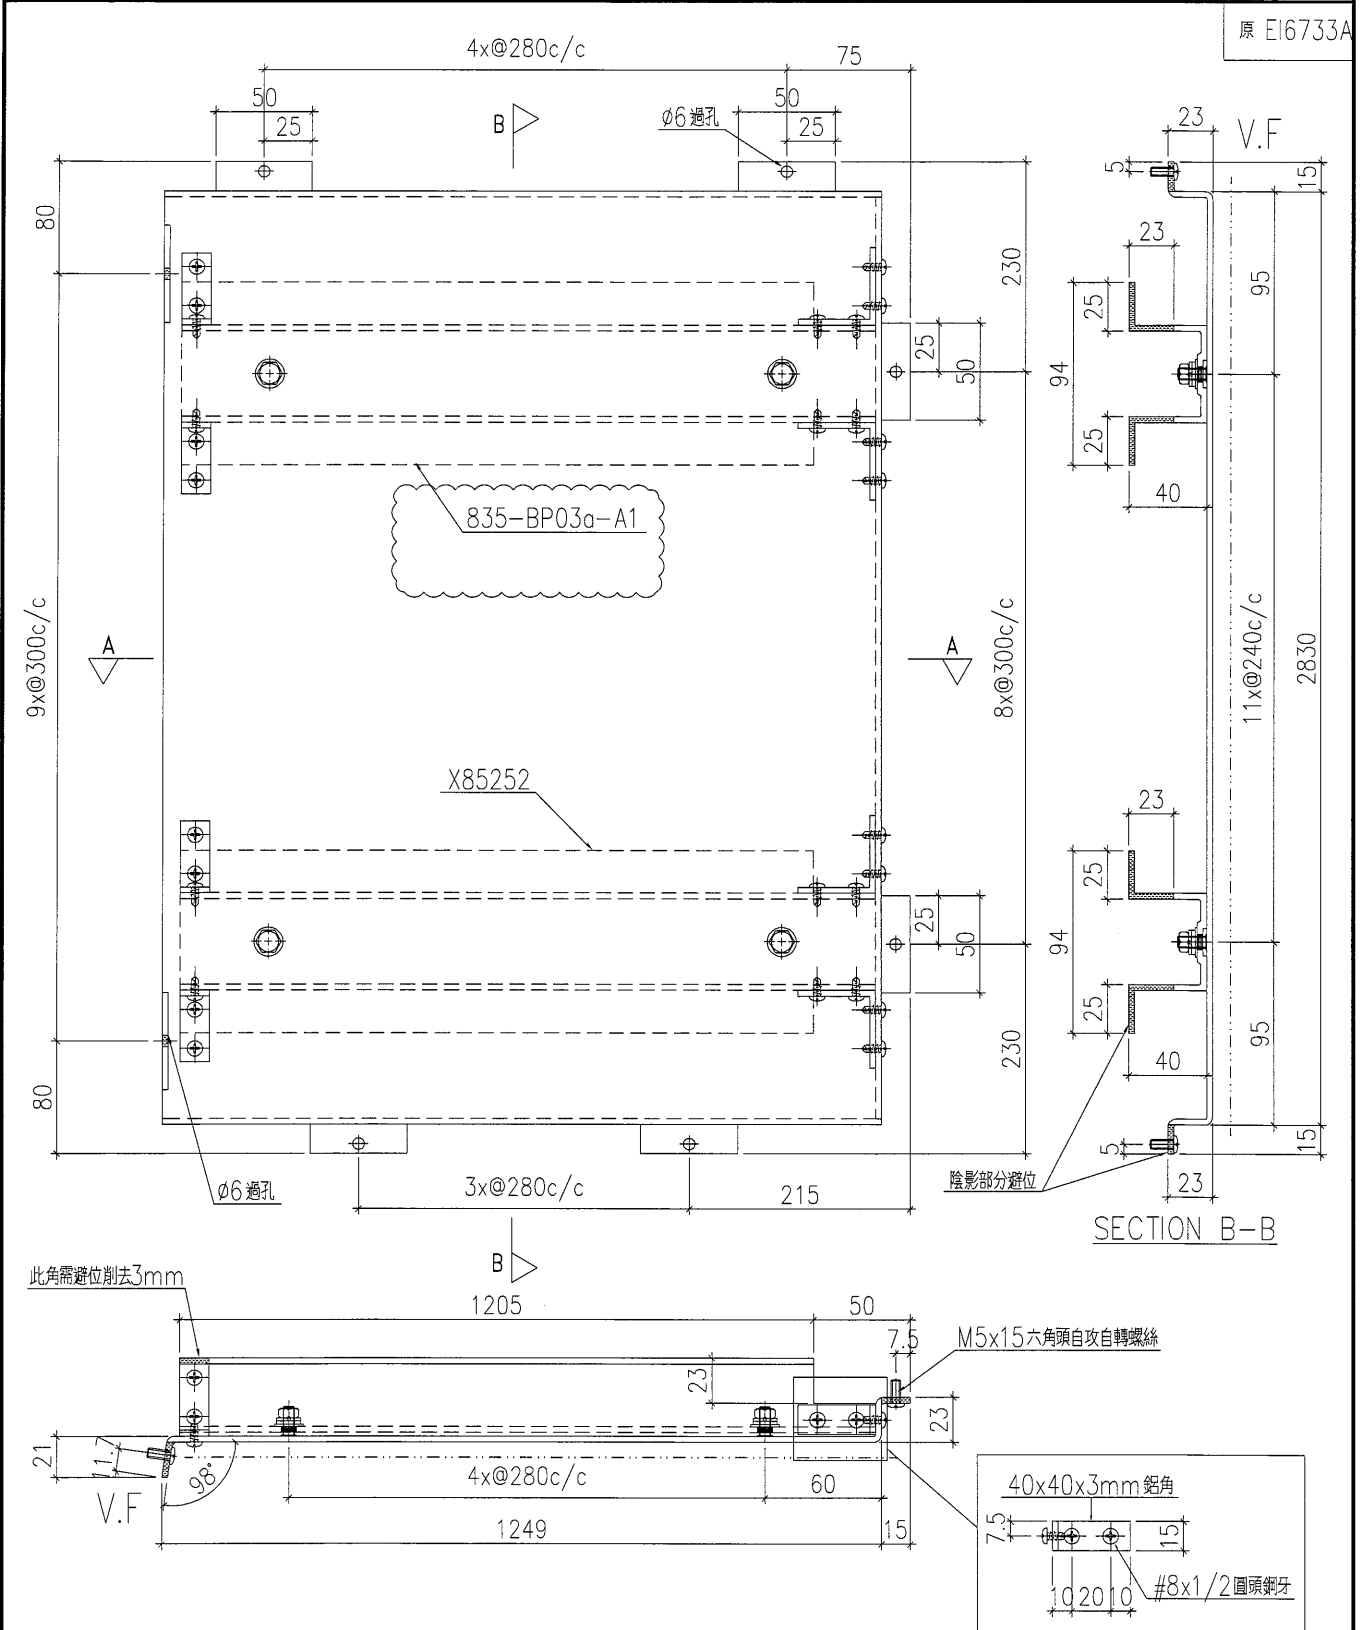


工程號	J-835	地盤	將軍澳	附件
名稱	鋁板加工圖		採用	
材料	3mm鋁板		地盤	
顏色	UCT34440SC-3 3 Coats Silver		工廠	

 美特鋁質 有限公司 MIDI Aluminium Fabricator Ltd.				類別		物料號		
				制圖	夏之川	2017.01.14	圖號	835-BP05a
修改	A	B		復核			數量	1
日期	2017.02.06	2017.02.16		批准			位置	



原 E16733A

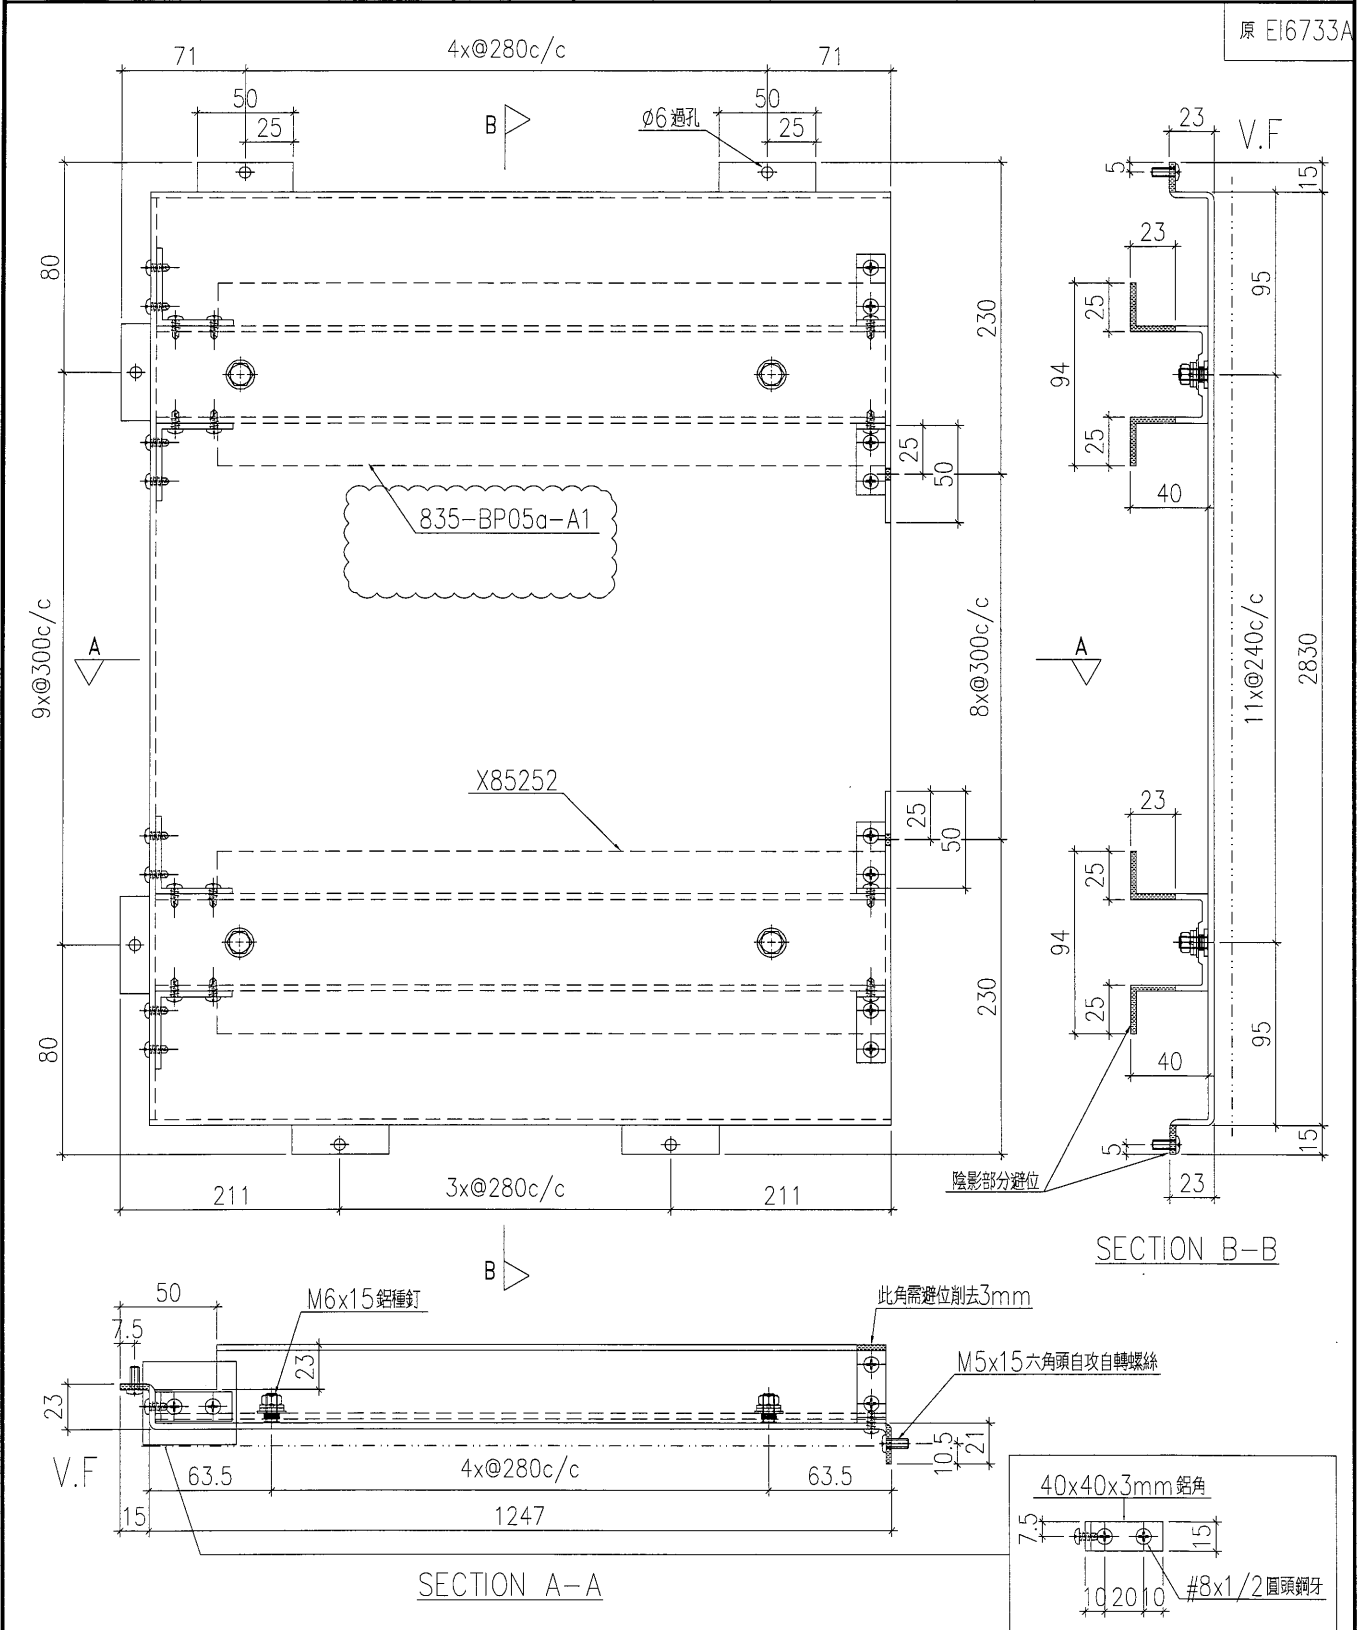


工程號	J-835	地盤	將軍澳	附件
名稱	鋁板加工圖	採用		
材料	3mm鋁板	地盤		
顏色	UCT34440SC-3 3 Coats Silver	工廠		

 <b>美特鋁質</b> 有限公司 MIDI Aluminium Fabricator Ltd.				類別		物料號	
修改	A	B		制圖	夏之川	2017.01.14	圖號
日期	2017.02.06	2017.02.16		復核			數量
				批准			位置

原 E16733A

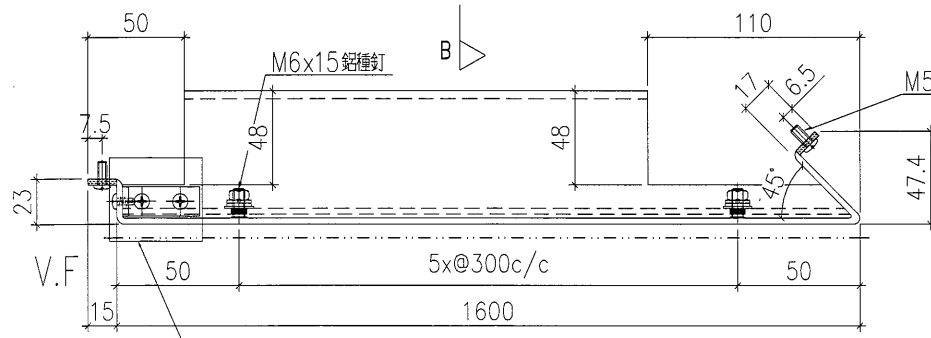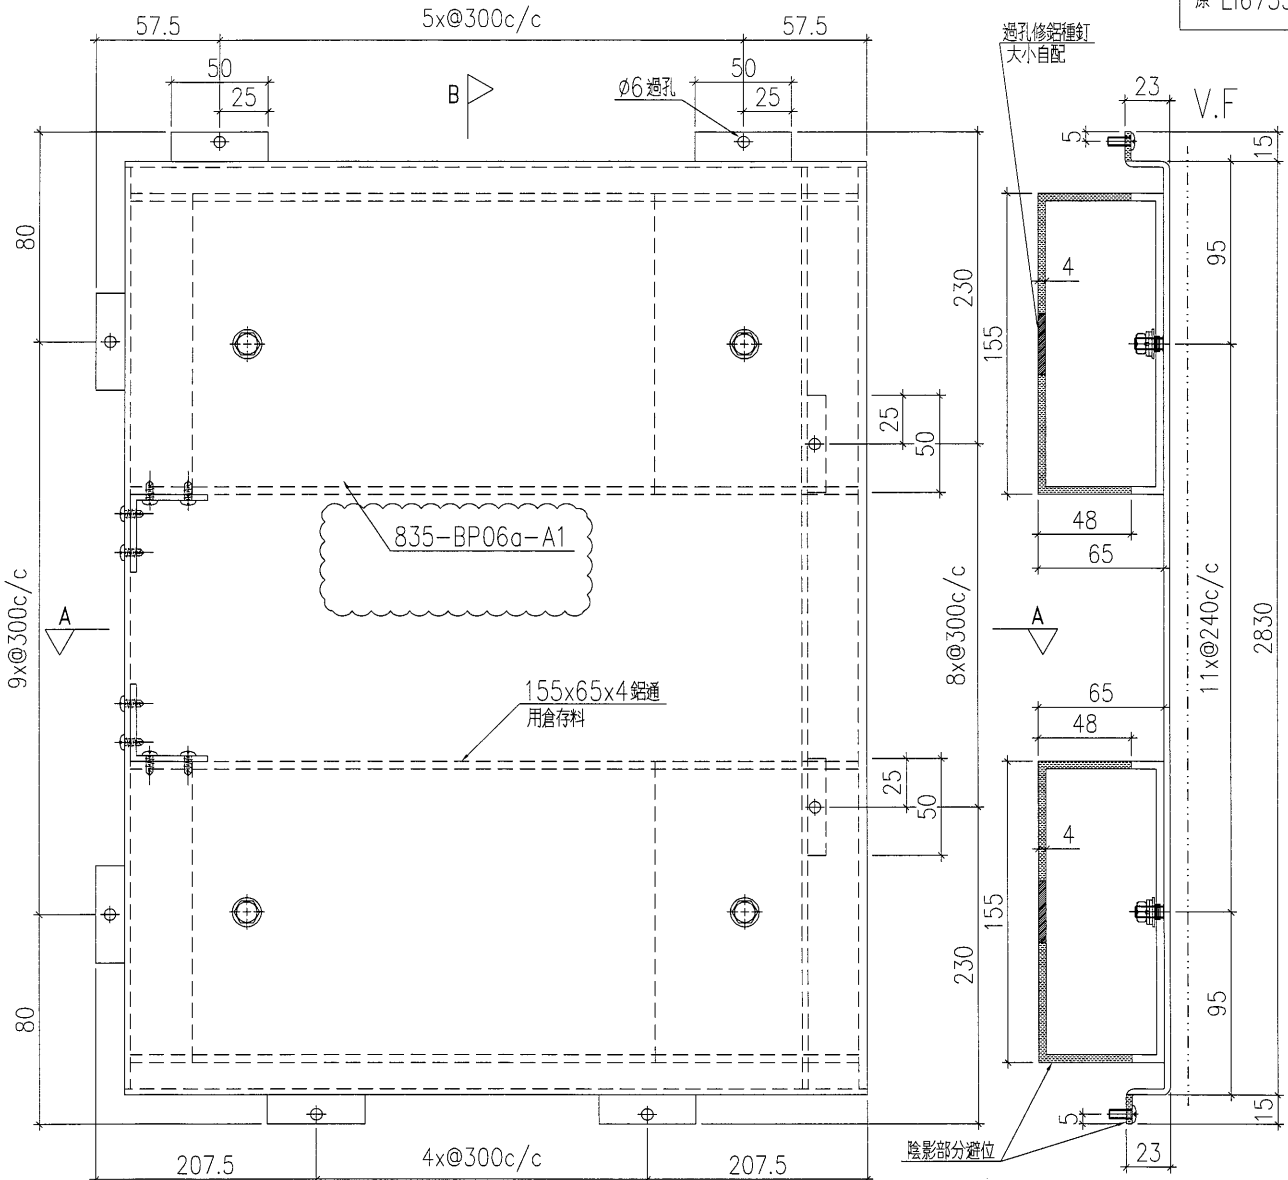


SECTION B-B

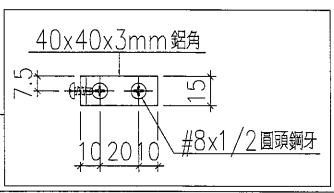


工程號	J-835	地盤	將軍澳	附件
名稱	鋁板加工圖		採用	
材料	3mm鋁板		地盤	
顏色	UCT34440SC-3 3 Coats Silver		工廠	

 美特鋁質 有限公司 MIDI Aluminium Fabricator Ltd.				類別		物料號		
				制圖	夏之川	2017.01.14	圖號	835-BP07a
修改	A	B		復核			數量	1
日期	2017.02.06	2017.02.16		批准			位置	

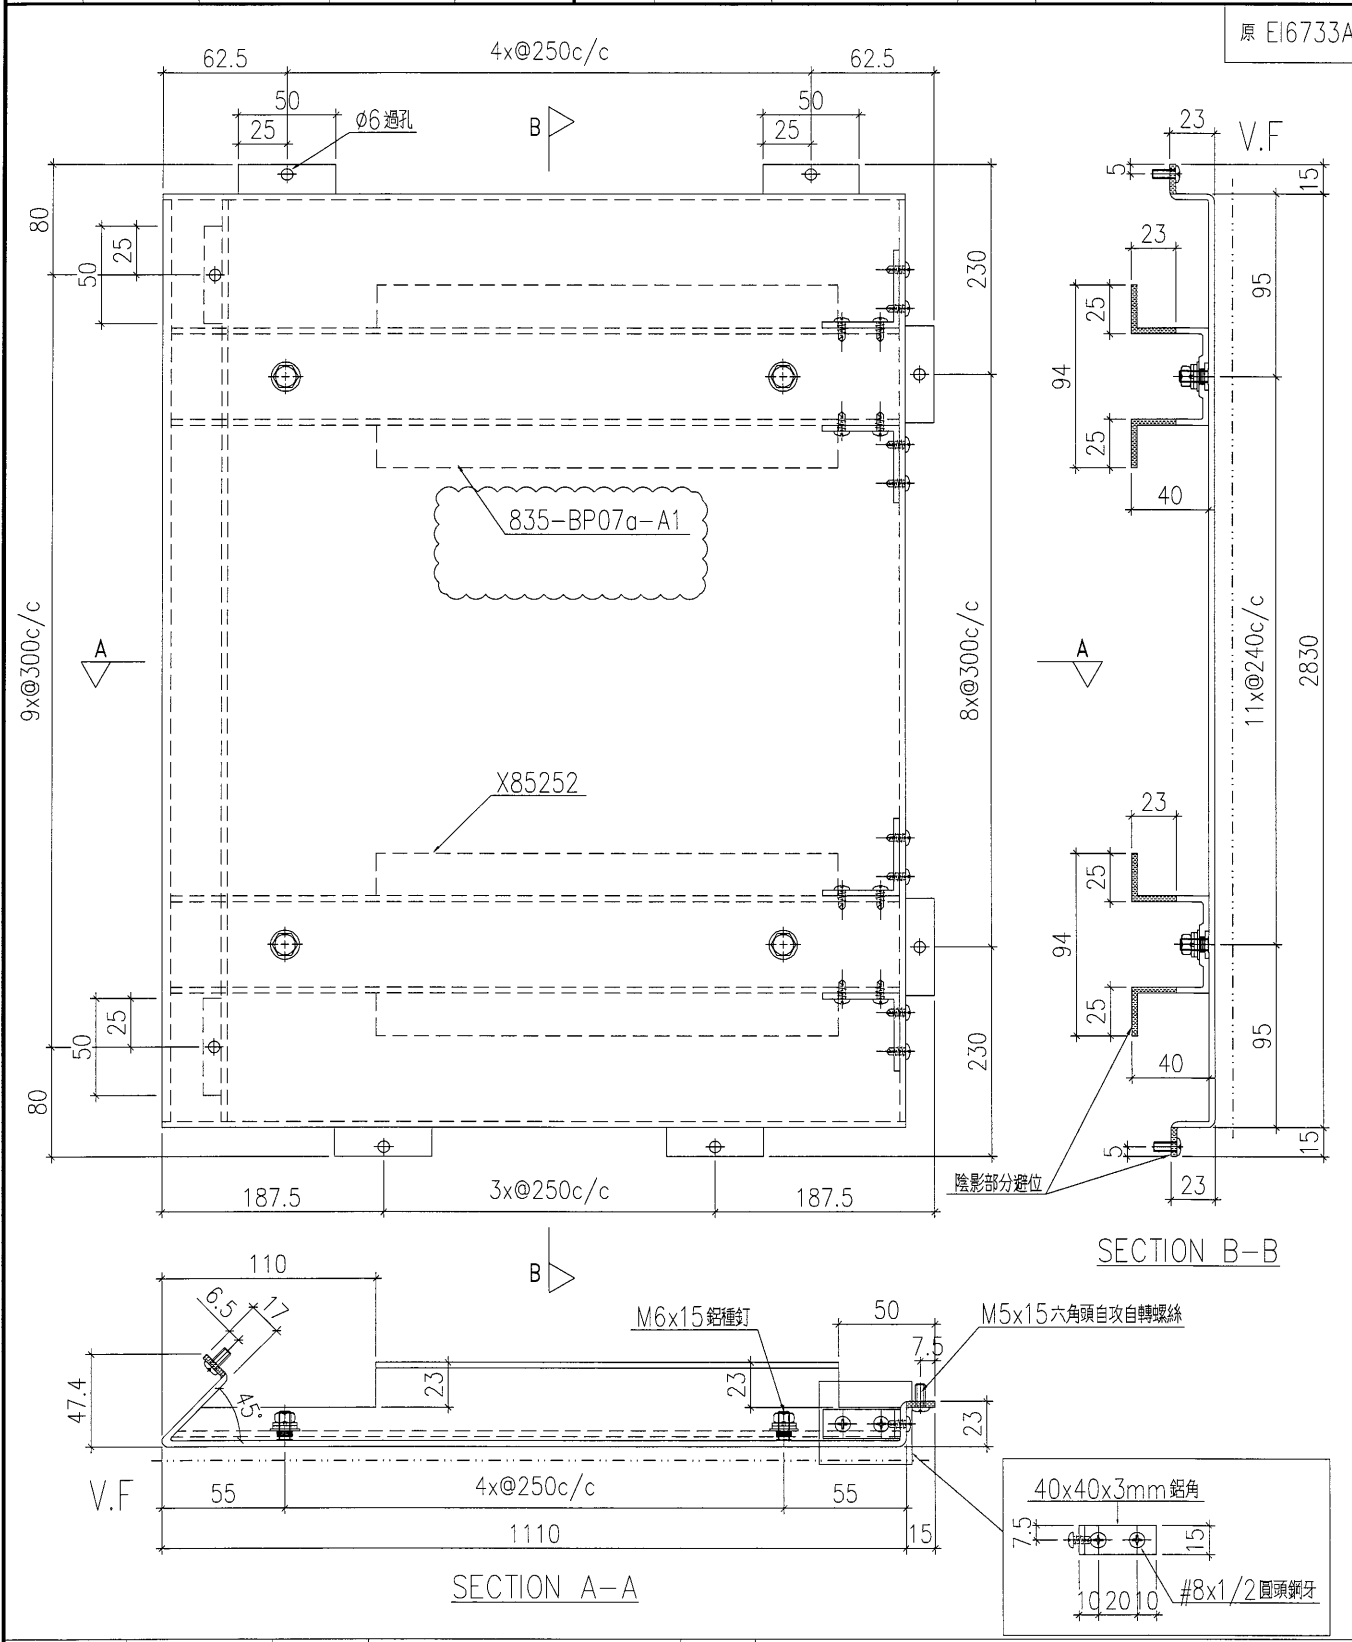


工程號	J-835	地盤	將軍澳	附 件
名稱	鋁板加工圖		採用	
材料	3mm鋁板		地盤	
顏色	UCT34440SC-3 3 Coats Silver		工廠	

 美特鋁質 有限公司 MIDI Aluminium Fabricator Ltd.				類別		物料號	
				制圖	夏之川	2017.01.14	圖號 835-BP09a
修改	A	B		復核			數量 1
日期	2017.02.06	2017.02.16		批准			位置

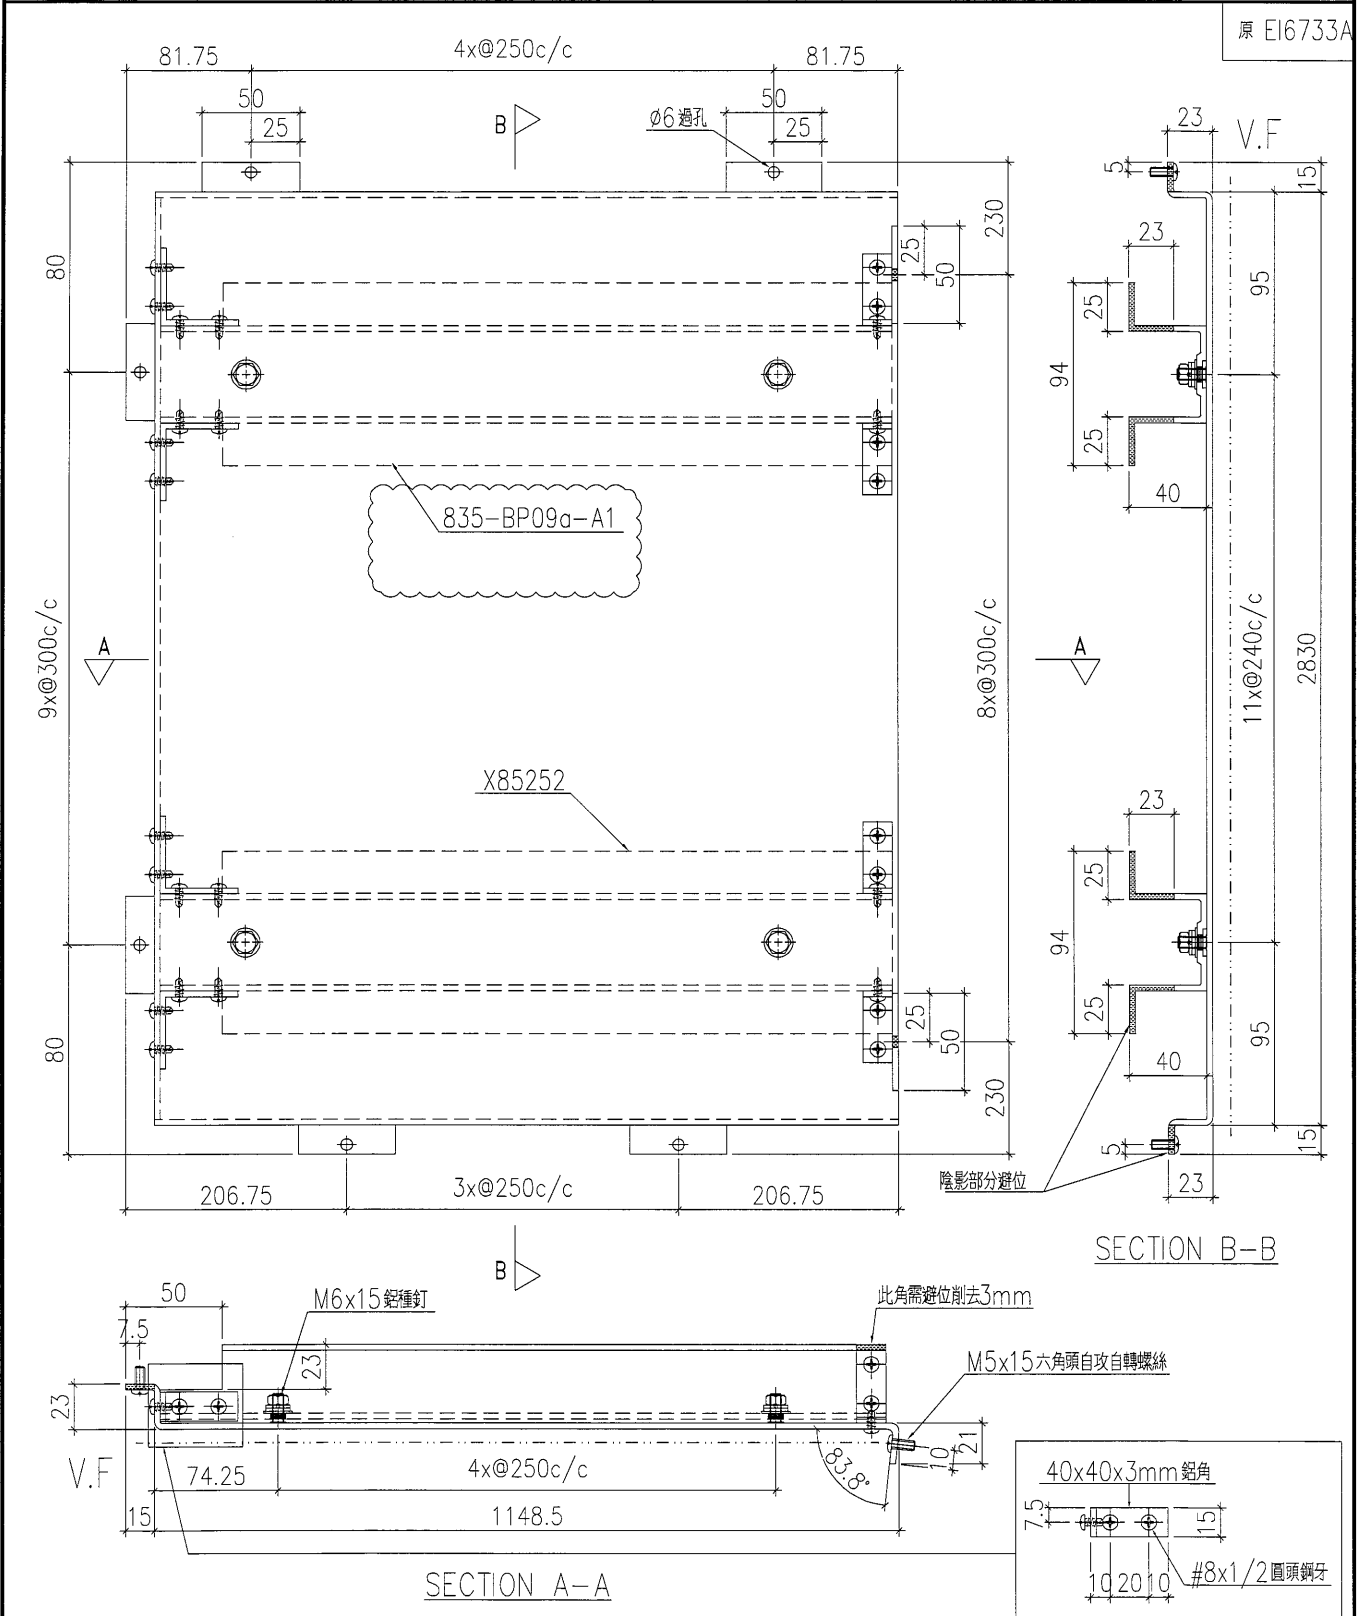

工程號	J-835	地盤	將軍澳	附 件
名稱	鋁板加工圖		採用	
材料	3mm 鋁板		地盤	
顏色	UCT34440SC-3 3 Coats Silver		工廠	


 美特鋁質有限公司 MIDI Aluminium Fabricator Ltd.		類別	物料號		
修改	A	B	製圖 夏之川	2017.01.14	圖號 835-CP01
日期	2017.02.06	2017.02.16	復核		數量 1
			批准		位置

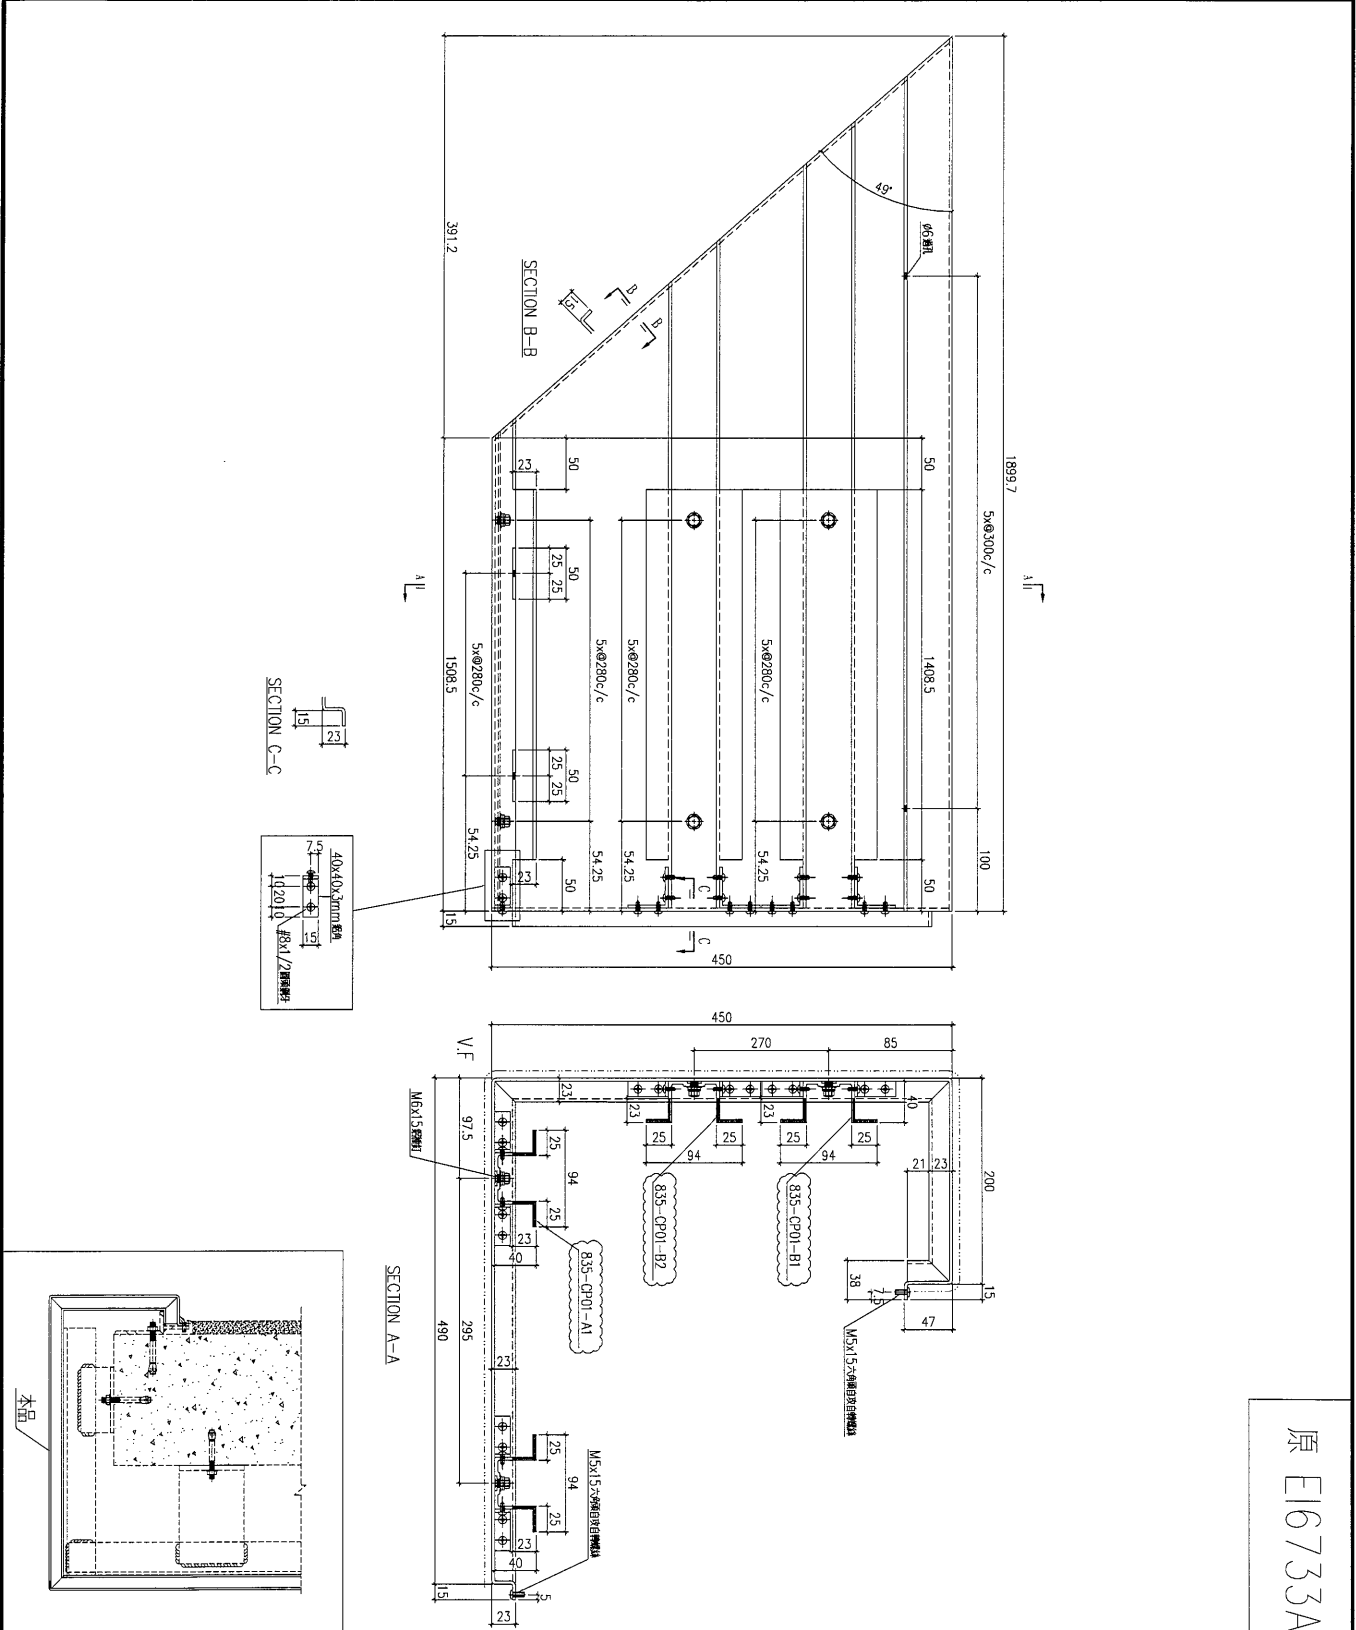

原 EI6733A




工程號	J-835	地盤	將軍澳	附件
名稱	鋁板加工圖		採用	
材料	3mm鋁板		地盤	
顏色	UCT34440SC-3 3 Coats Silver		工廠	

 美特鋁質有限公司 MIDI Aluminium Fabricator Ltd.		類別	物料料號	
修改	A	製圖	夏之川	圖號
日期	2017.02.06	復核		數量
	2017.02.16	批准		位置

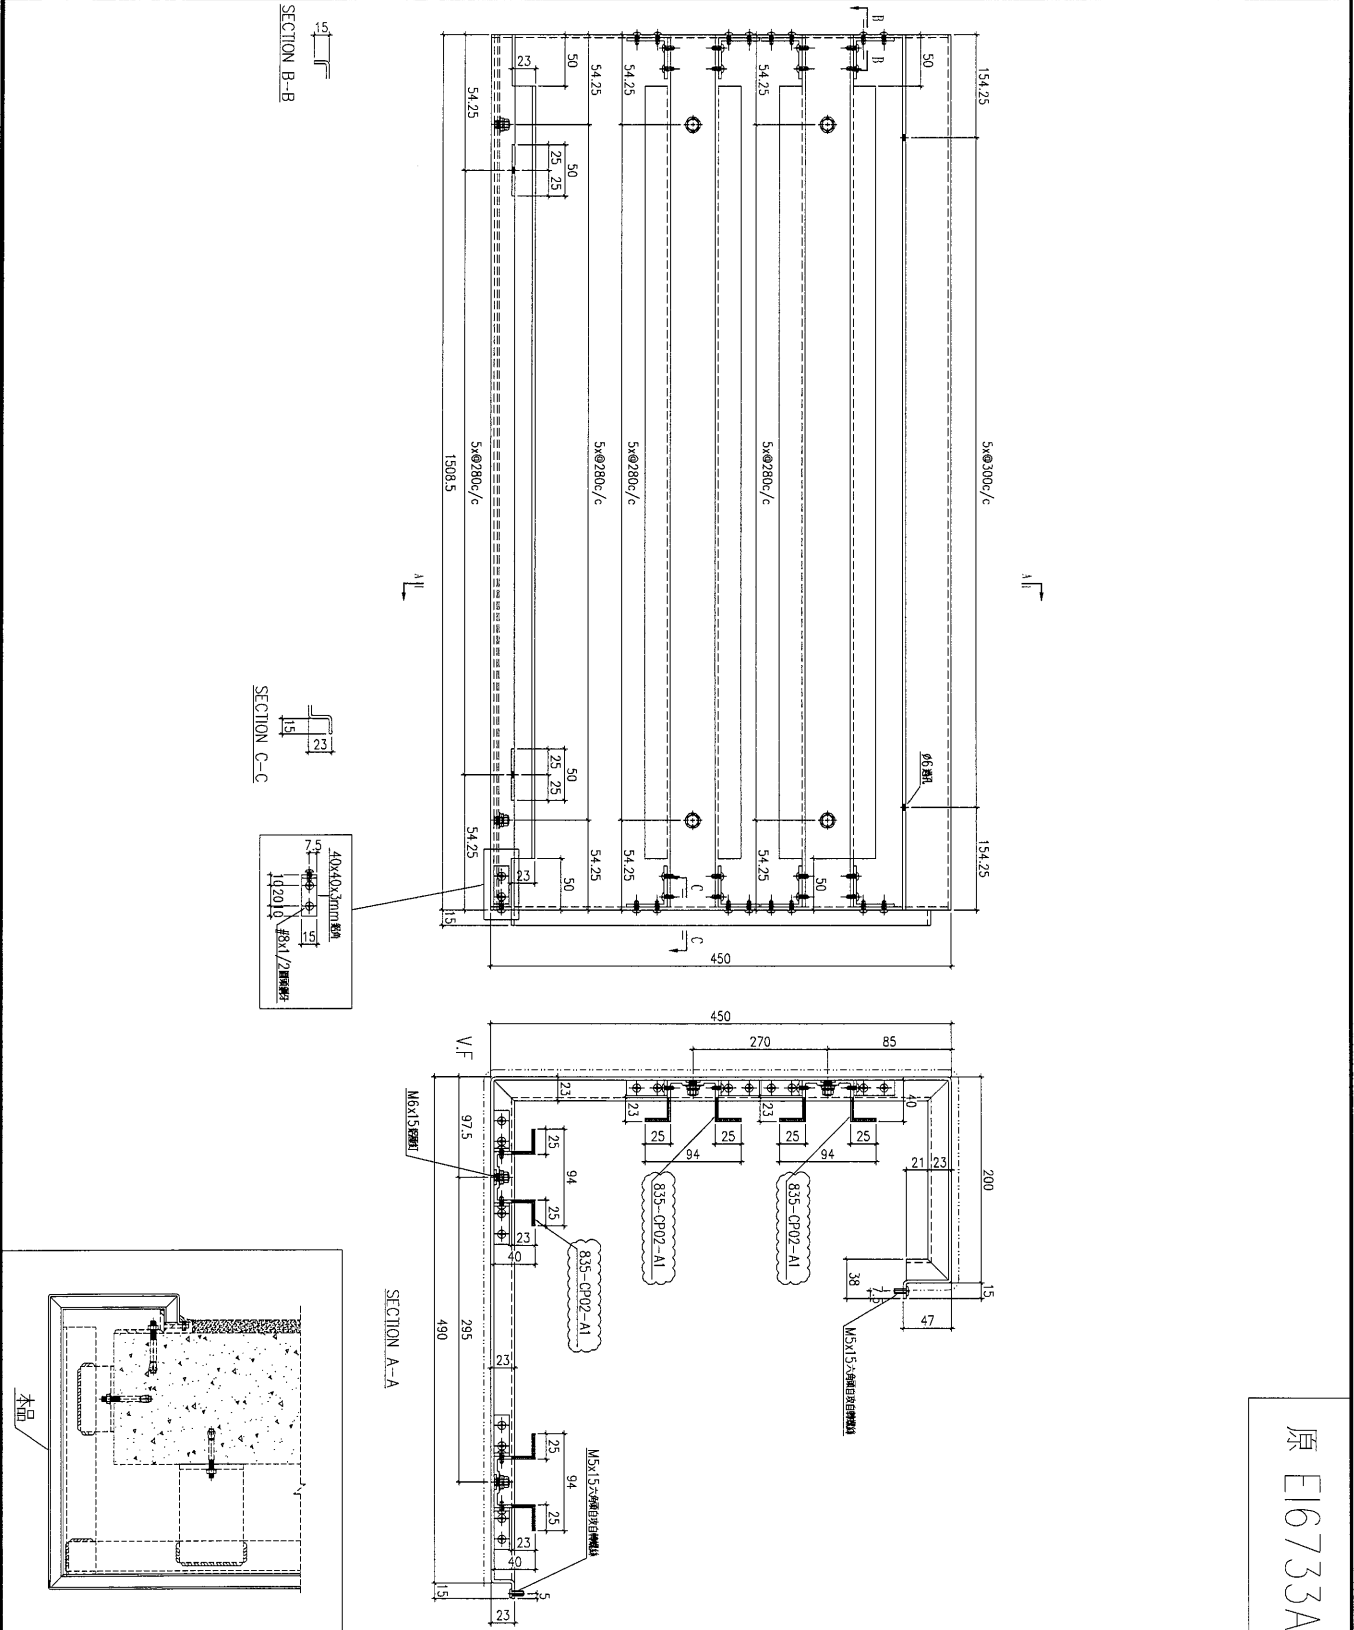

工程號	J-835	地盤	將軍澳	附件
名稱	鋁板加工圖		採用	
材料	3mm鋁板		地盤	
顏色	UCT34440SC-3 3 Coats Silver		工廠	


 美特鋁質有限公司 MIDI Aluminium Fabricator Ltd.	類別			物料號	
	制圖	夏之川		2017.01.14	圖號 835-CP03
修改 A	B				數量 1
日期 2017.02.06	2017.02.16				位置

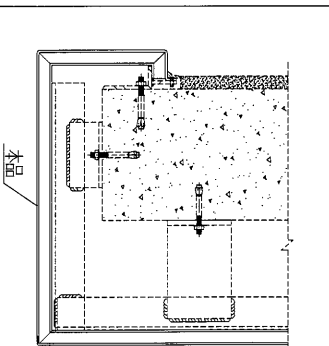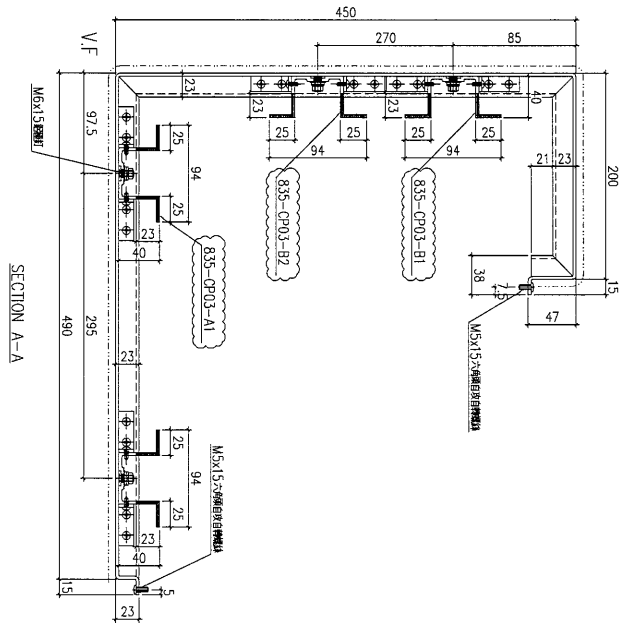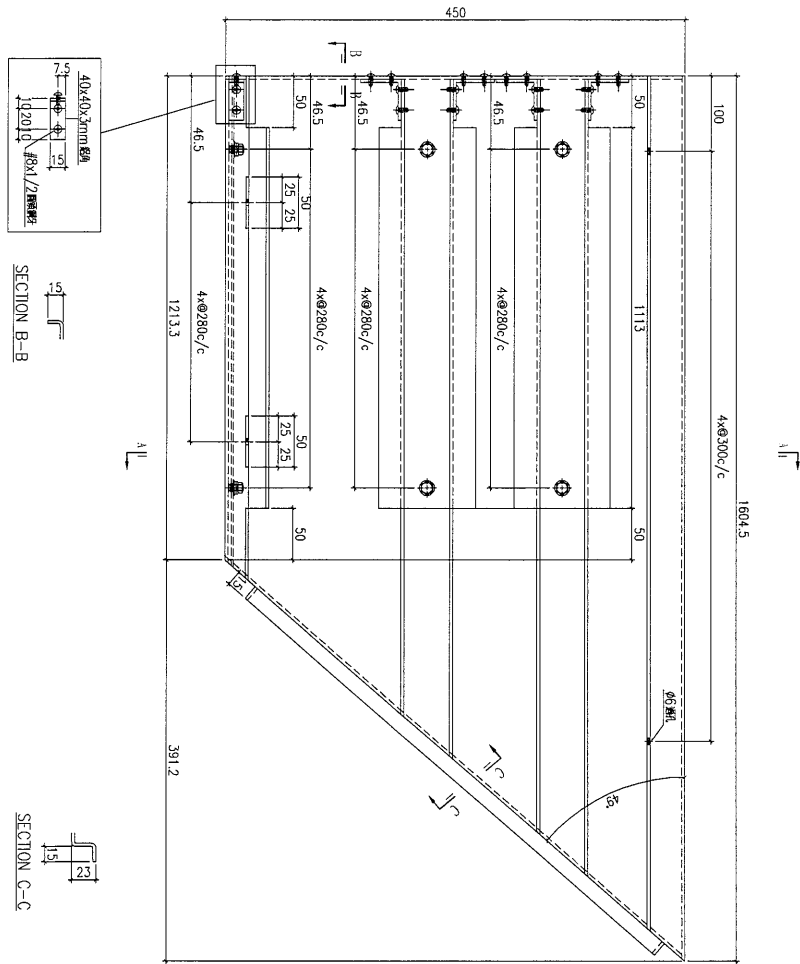

原 EI6733A

工程號	J-835	地盤	將軍澳	附件
名稱	鋁板加工圖	採用		
材料	3mm鋁板	地盤		
顏色	UCT34440SC-3 3 Coats Silver	工廠		





 美特鋁質 有限公司 MIDI Aluminium Fabricator Ltd.			類別		物料號		
修改	A	B	制圖	夏之川	2017.01.14	圖號	835-CP04
日期	2017.02.06	2017.02.16	復核			數量	1
			批准			位置	

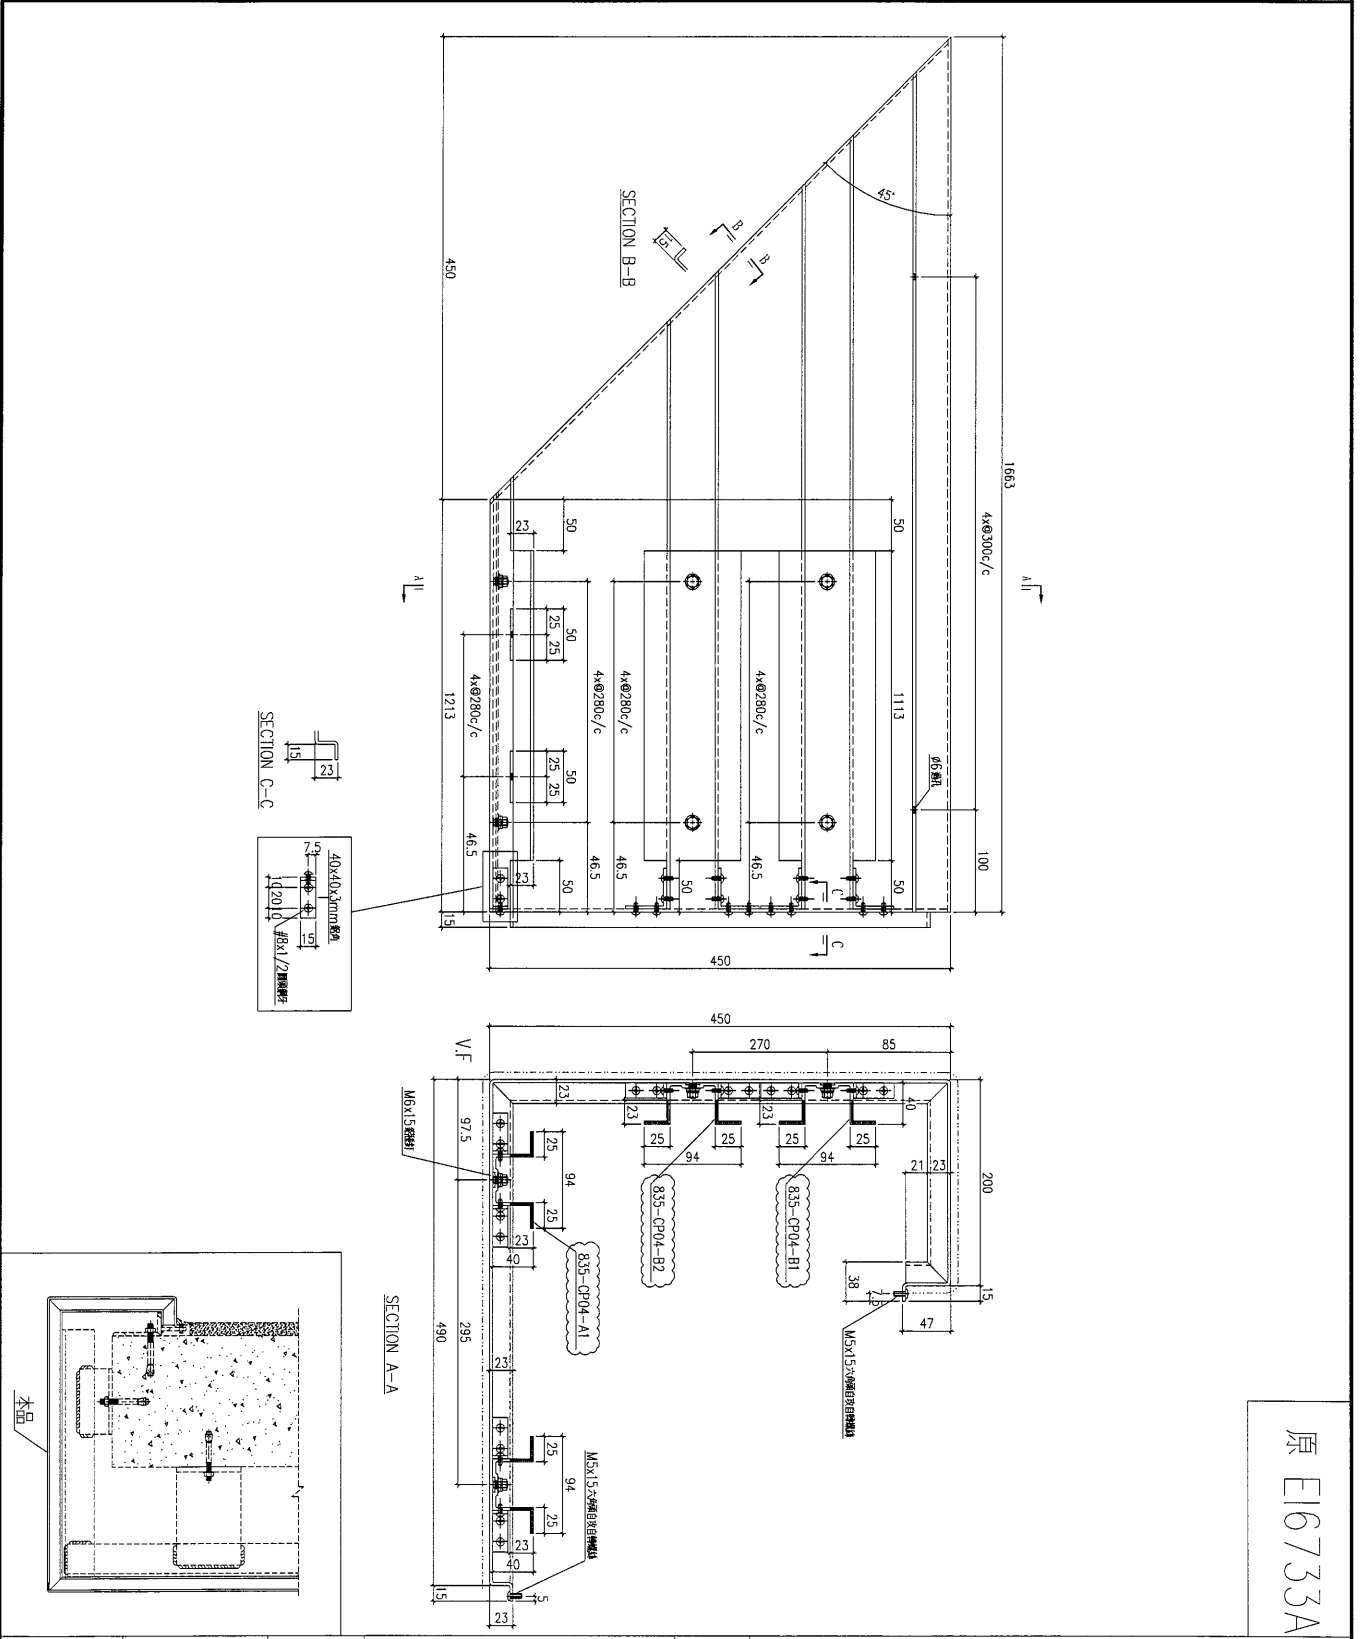

原 E16733A

工程號	J-835	地盤	將軍澳	附件
名稱	鋁板加工圖		採用	
材料	3mm鋁板		地盤	
顏色	UCT34440SC-3 3 Coats Silver		工廠	

 美特鋁質 有限公司 MIDI Aluminium Fabricator Ltd.			類別		物料號		
修改	A	B	制圖	夏之川	2017.01.14	圖號	835-CP05
日期	2017.02.06	2017.02.16	復核			數量	1
			批准			位置	

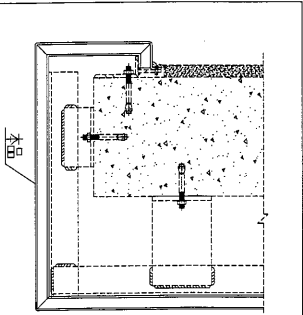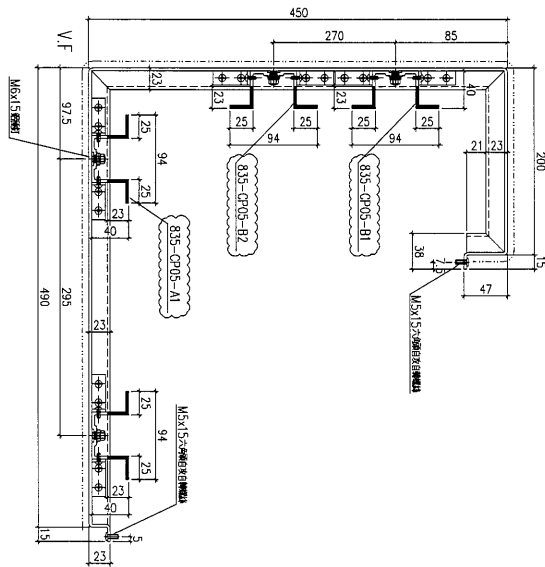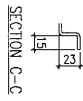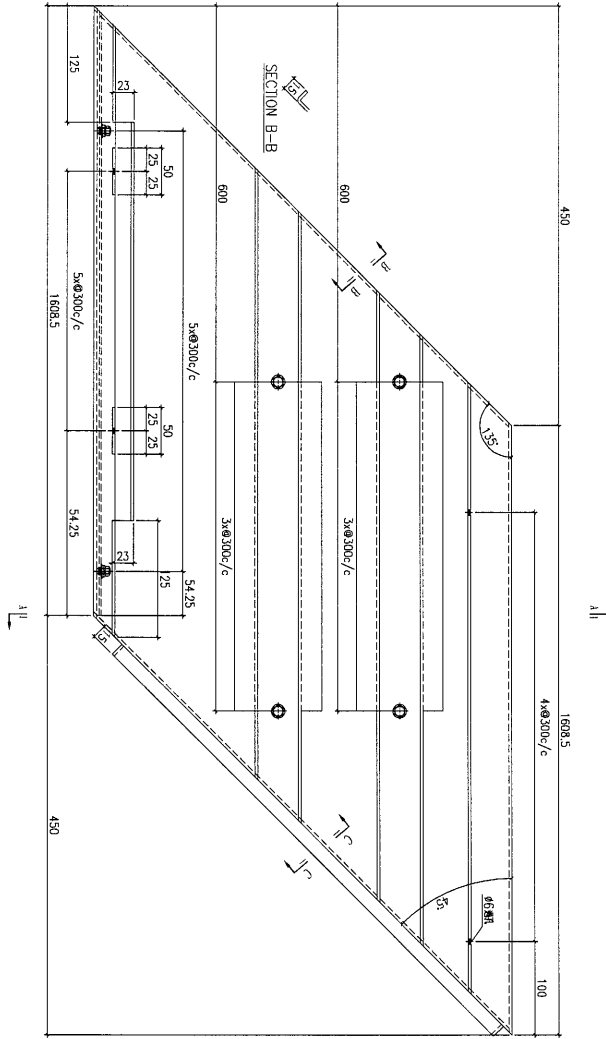

原 E16733A


工程號	J-835	地盤	將軍澳	附件
名稱	鋁板加工圖		採用	
材料	3mm鋁板		地盤	
顏色	UCT34440SC-3 3 Coats Silver		工廠	



美特鋁質 有限公司  
MIDI Aluminium Fabricator Ltd.


類別		物料號		
制圖	夏之川	2017.01.14	圖號	835-CP06
修改	A	B	數量	1
日期	2017.02.06	2017.02.16	位置	
復核				
批准				

修改	A	B
日期	2017.02.06	2017.02.16

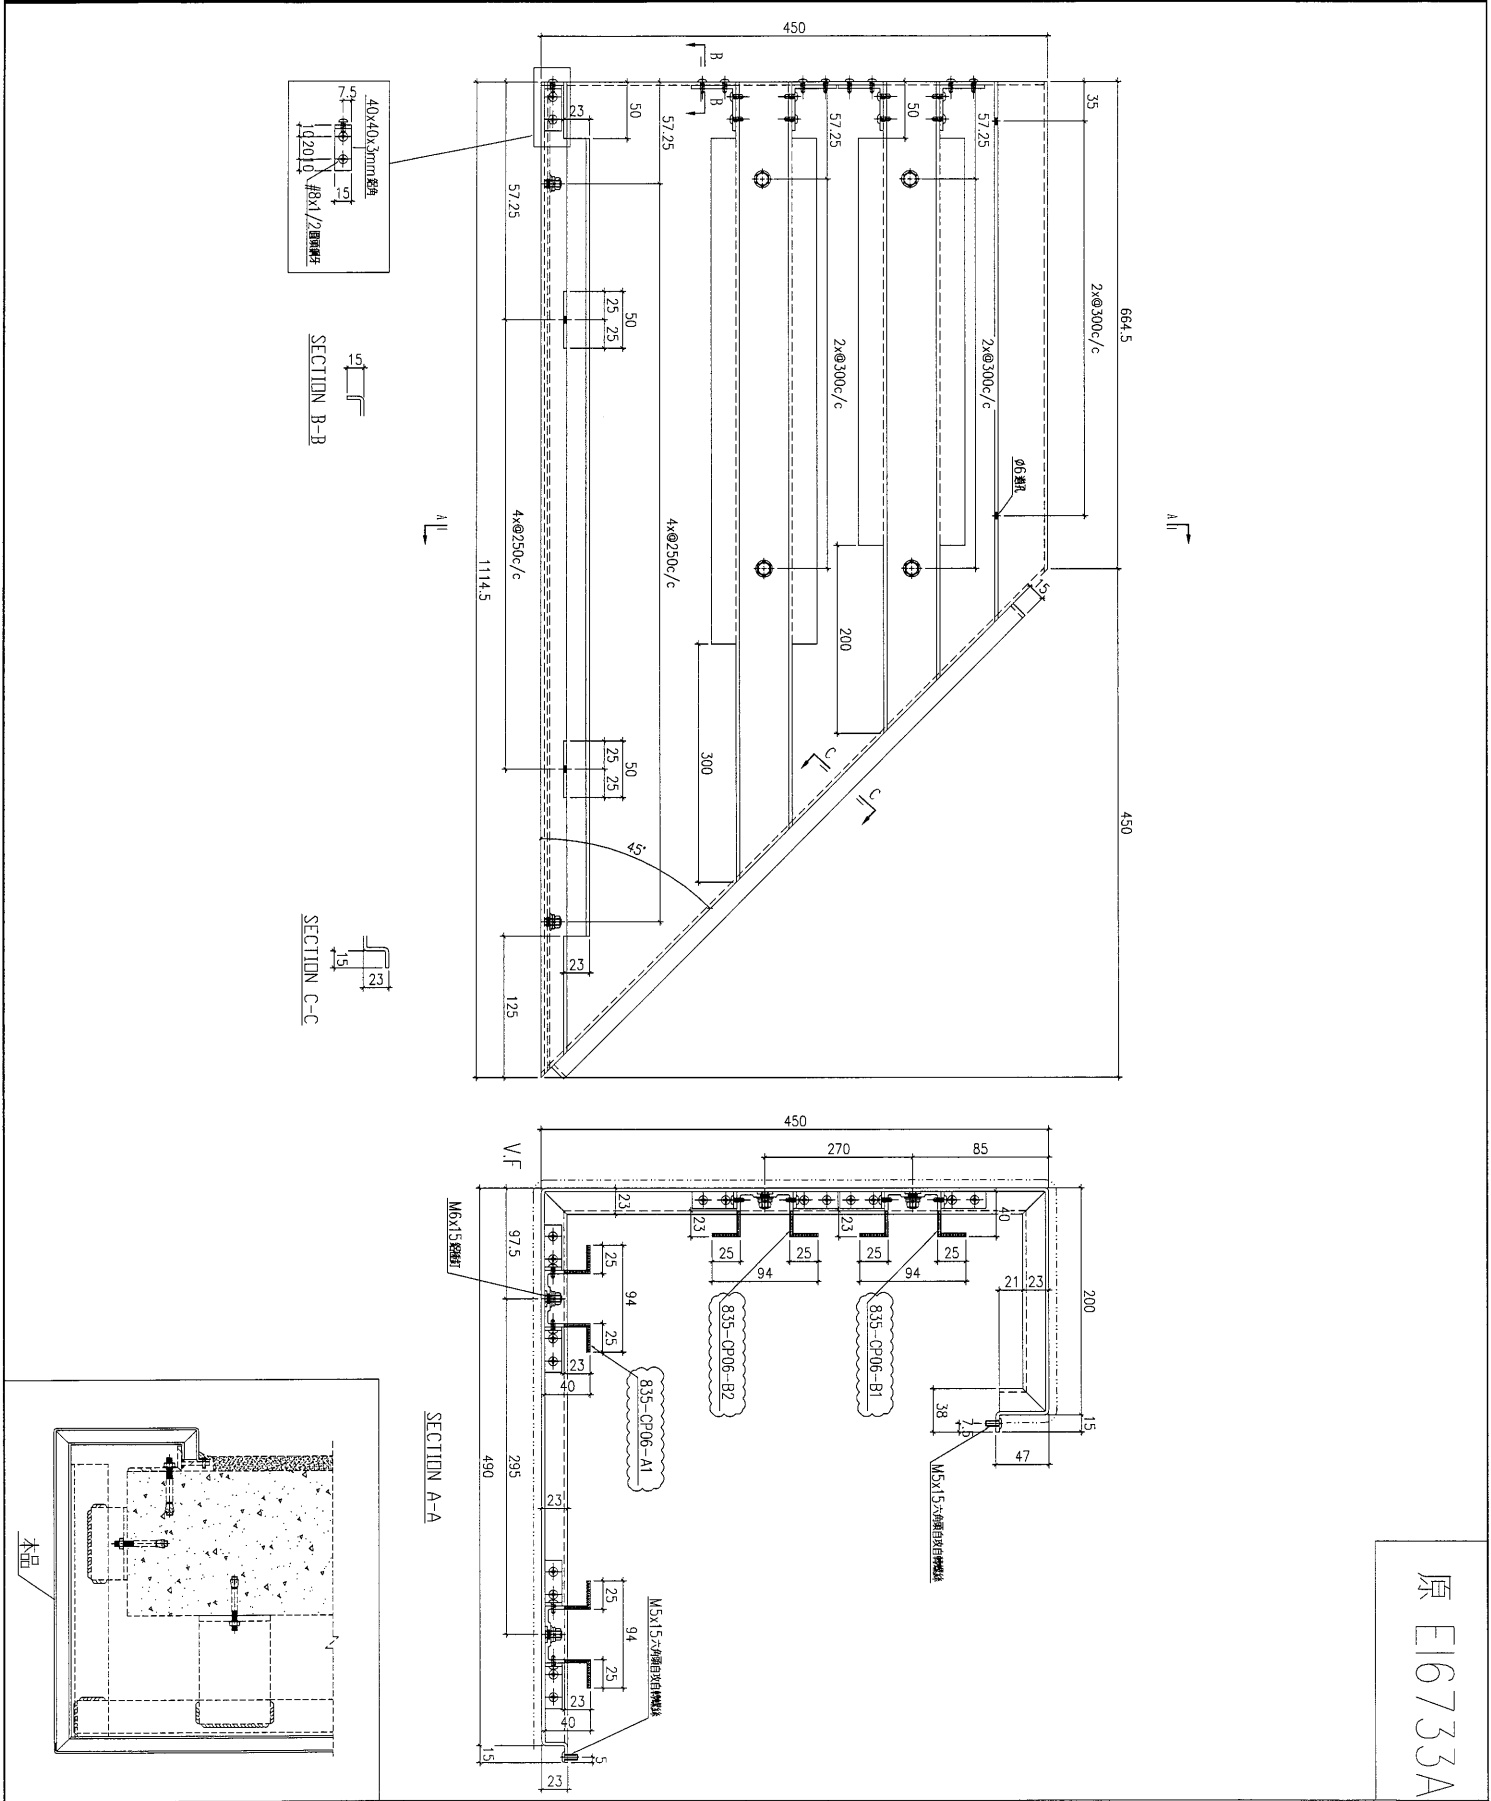




原 E16733A

工程號	J-835	地盤	將軍澳	附 件
名稱	鋁板加工圖	採用		
材料	3mm鋁板	地盤		
顏色	UCT34440SC-3 3 Coats Silver	工廠		

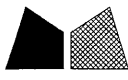

美特鋁質 有限公司  
MIDI Aluminium Fabricator Ltd.


類別		物料號		
制圖	夏之川	2017.01.14	圖號	835-CP07
修改	A	B	數量	2
日期	2017.02.06	2017.02.16	位置	
復核				
批准				

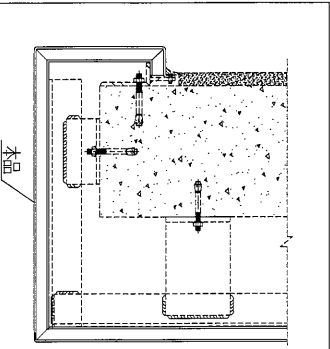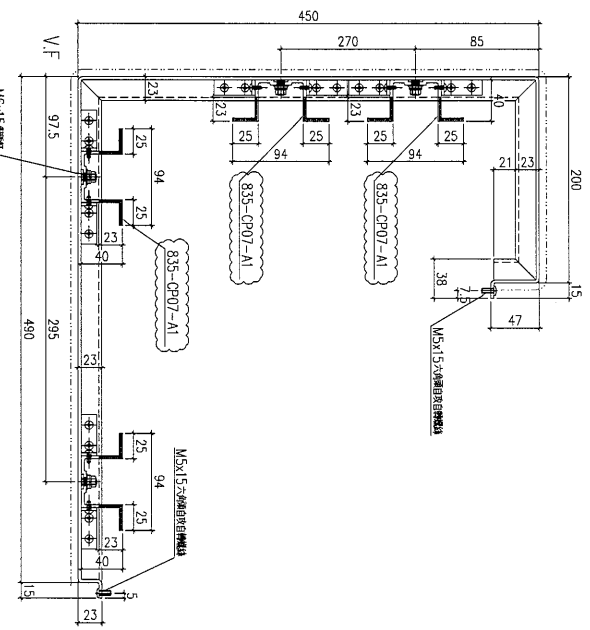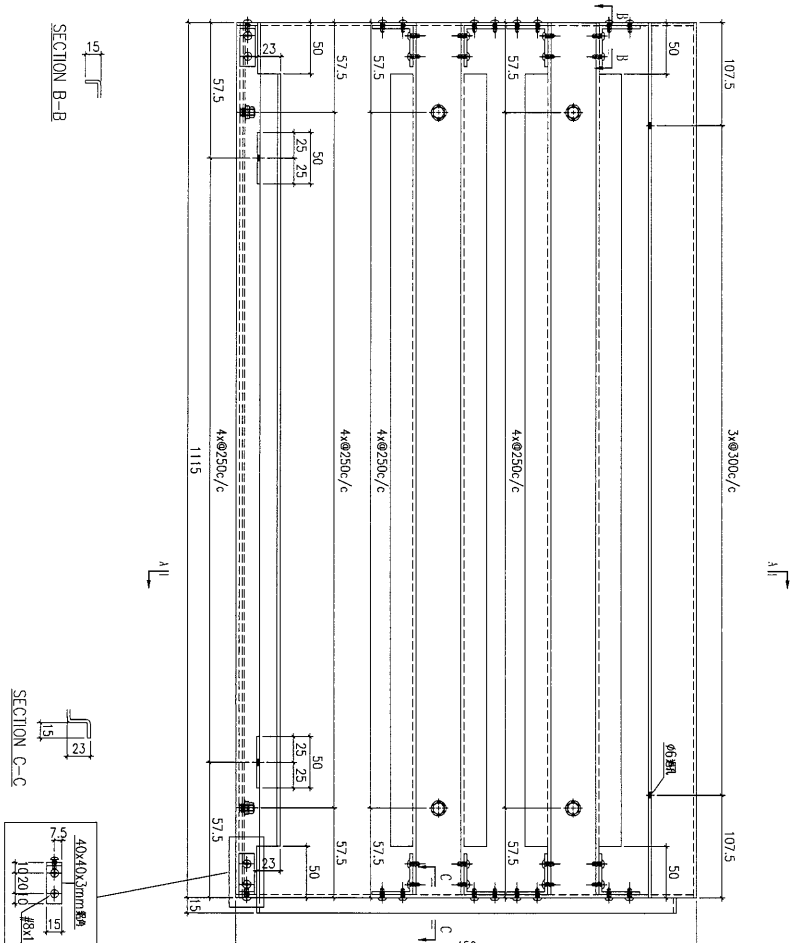

原 E16733A

工程號	J-835	地盤	將軍澳	附件
名稱	鋁板加工圖	採用		
材料	3mm 鋁板	地盤		
顏色	UCT34440SC-3 3 Coats Silver	工廠		




 <b>美特鋁質</b> 有限公司 MIDI Aluminium Fabricator Ltd.				類別		物料號		
				制圖	夏之川	2017.01.14	圖號	835-CP08
修改	A	B		復核			數量	1
日期	2017.02.06	2017.02.16		批准			位置	

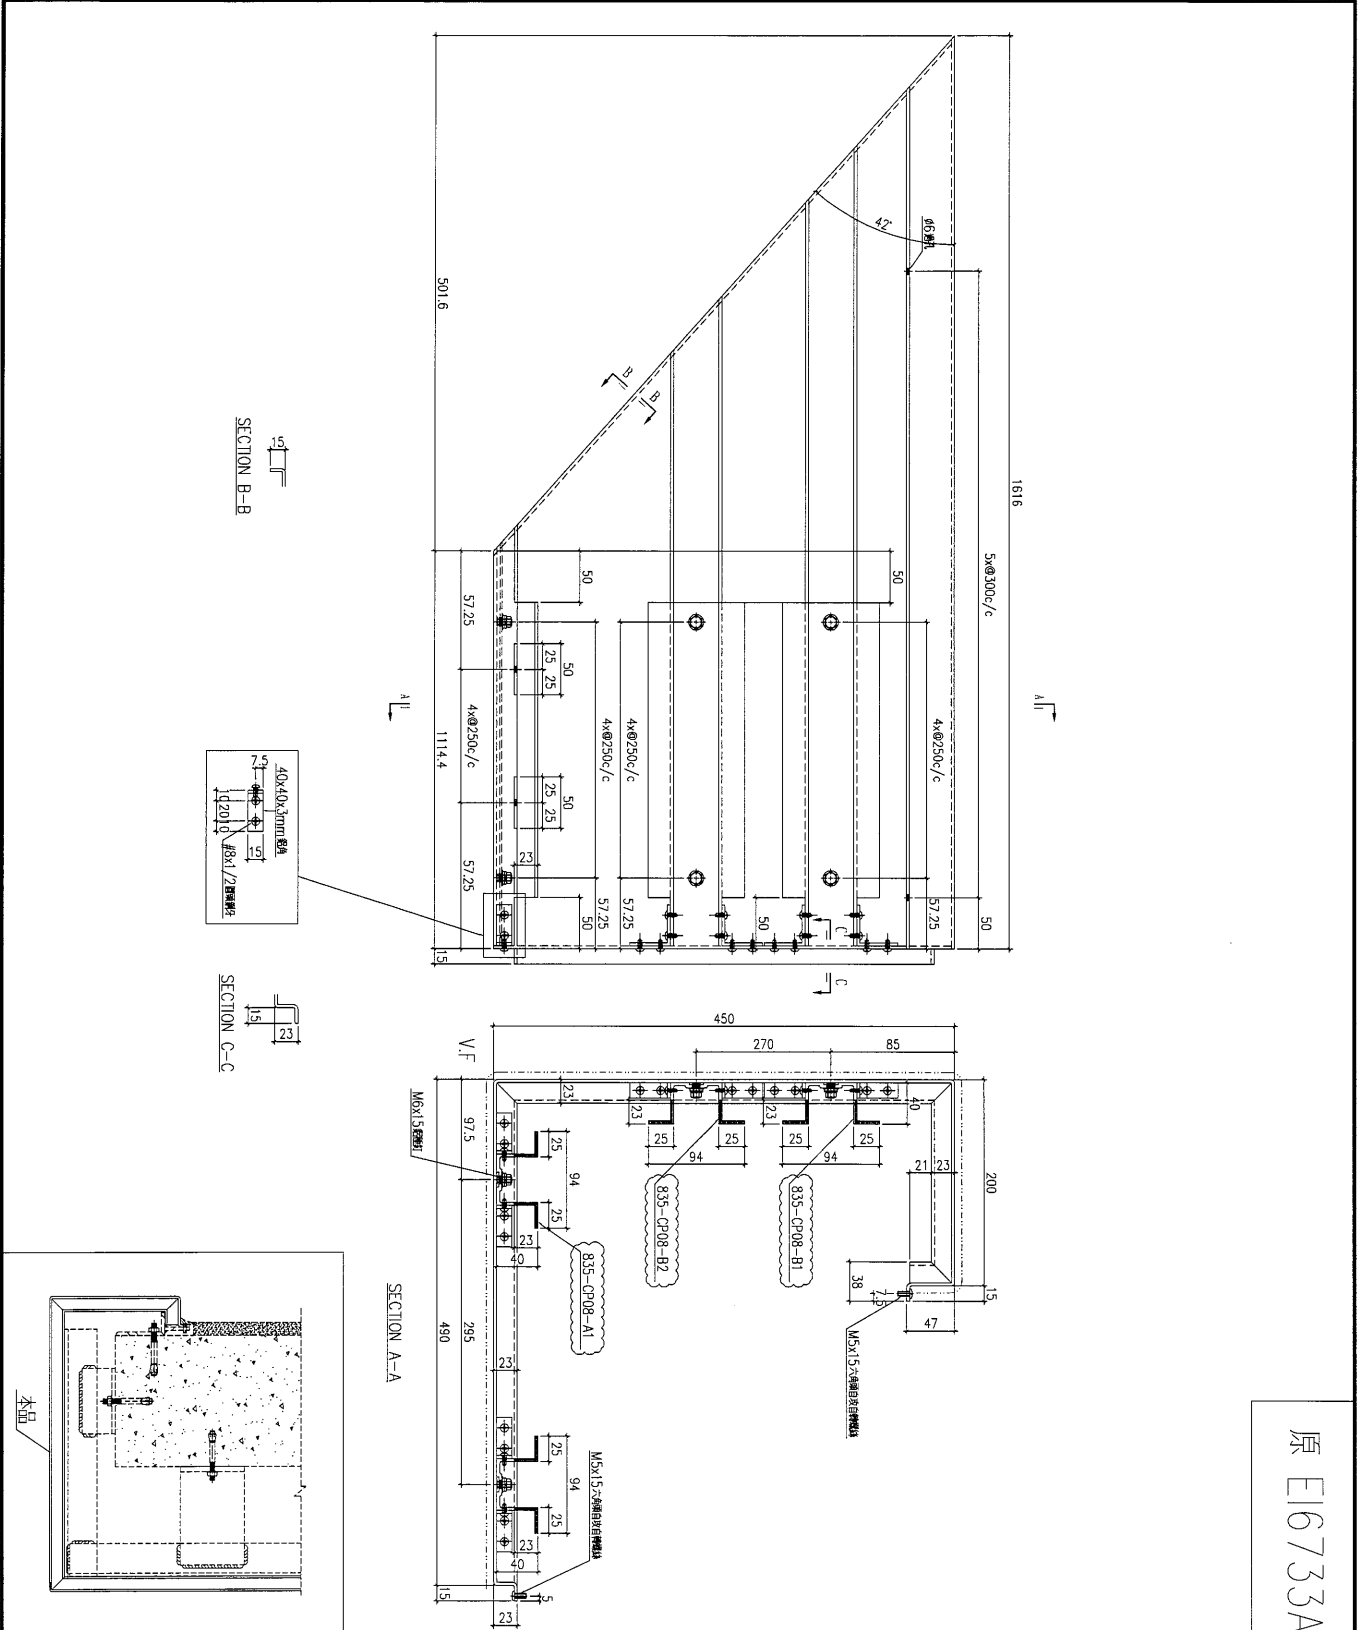

原 E16733A


工程號	J-835	地盤	將軍澳	附件
名稱	鋁板加工圖		採用	
材料	3mm 鋁板		地盤	
顏色	UCT34440SC-3 3 Coats Silver		工廠	

 <b>美特鋁質</b> 有限公司 MIDI Aluminium Fabricator Ltd.				類別		物料號	
修改				制圖	夏之川	2017.01.14	圖號 835-CP09
日期 2017.02.06				復核			數量 1
日期 2017.02.16				批准			位置

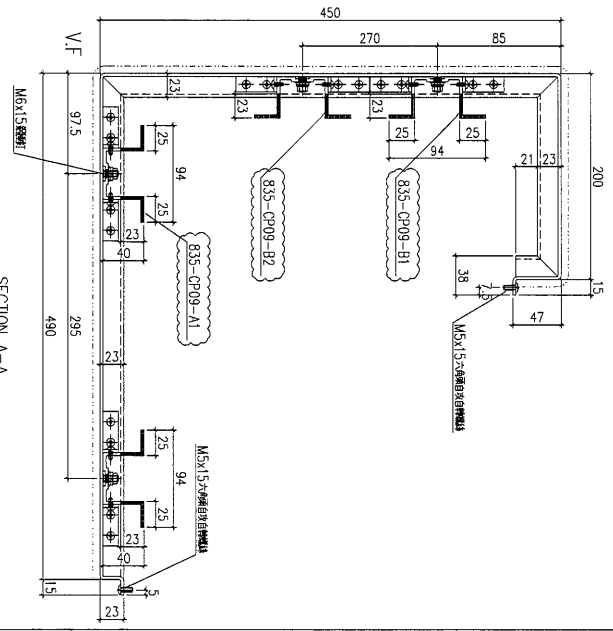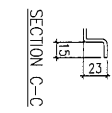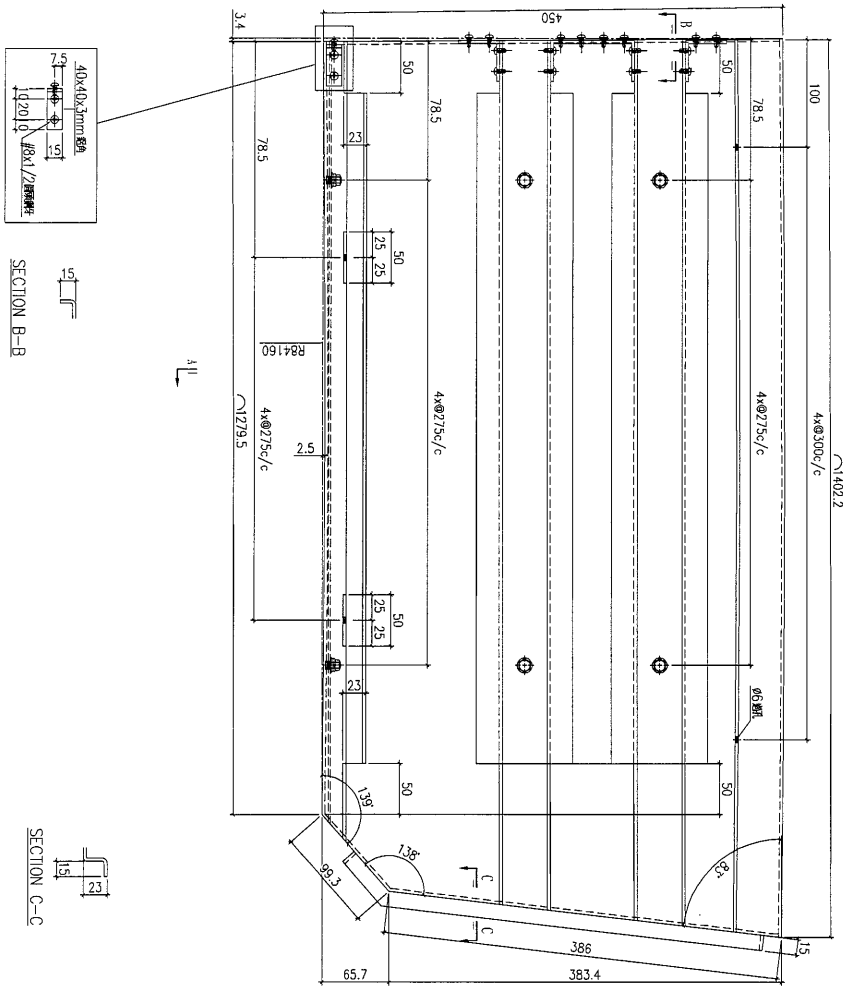


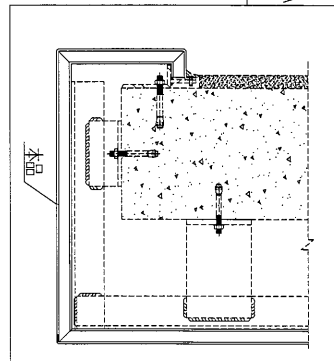
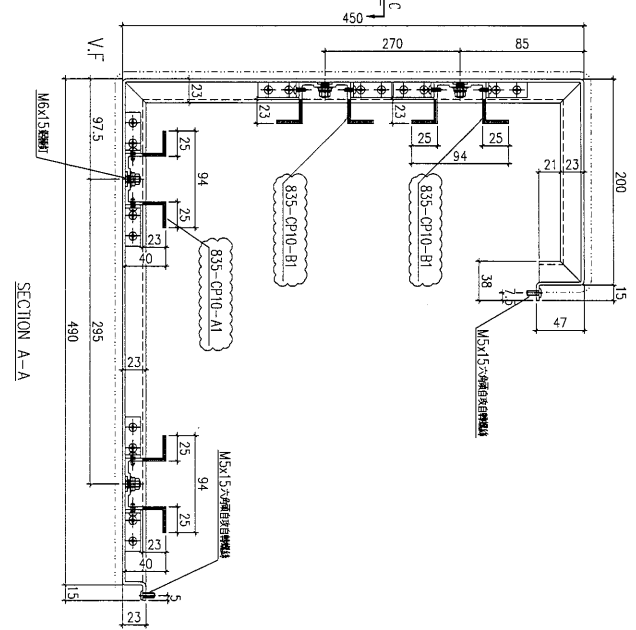
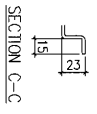
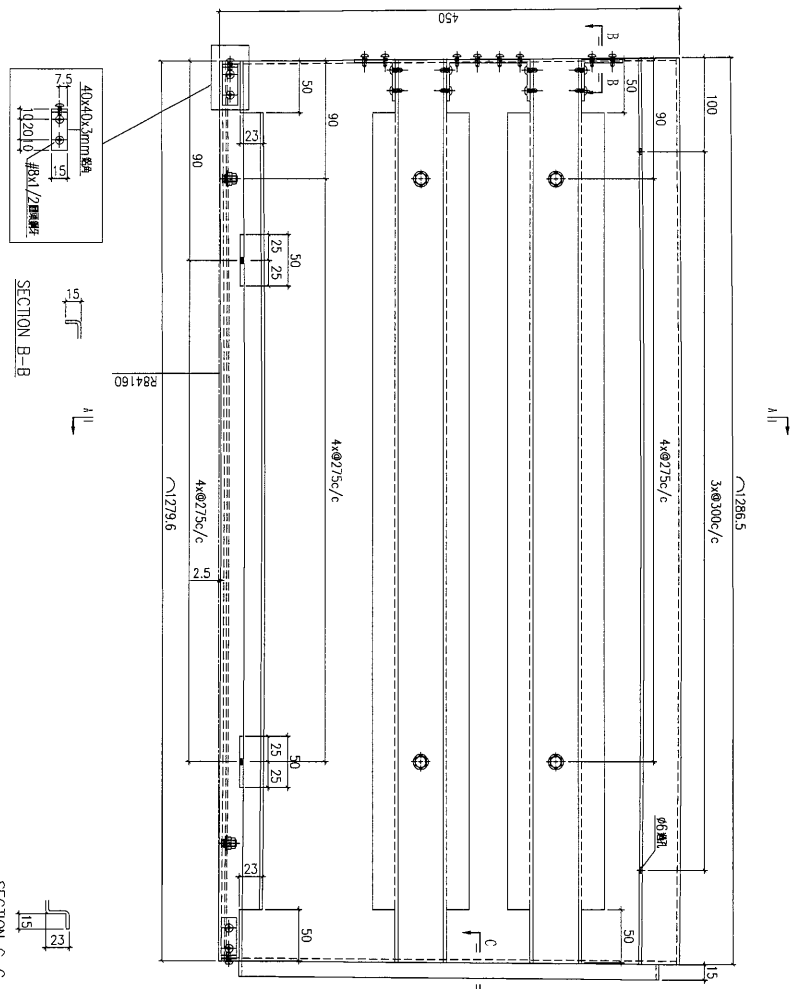
SECTION A-A

原 E16733A

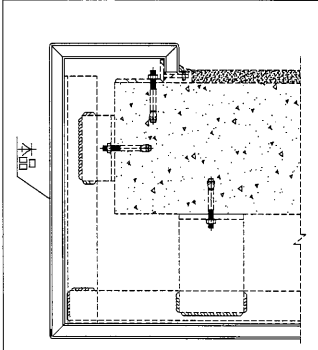

工程號	J-835	地盤	將軍澳	附件
名稱	鋁板加工圖		採用	
材料	3mm鋁板		地盤	
顏色	UCT34440SC-3 3 Coats Silver		工廠	


 <b>美特鋁質</b> 有限公司 MIDI Aluminium Fabricator Ltd.			類別		物料號	
			制圖	夏之川	2017.01.14	圖號 835-CP10
修改	A	B	復核			數量 2
日期	2017.02.06	2017.02.16	批准			位置



原 E16733A

工程號	J-835	地盤	將軍澳	附件
名稱	鋁板加工圖			
材料	3mm鋁板			
顏色	UCT34440SC-3 3 Coats Silver			


 美特鋁質 有限公司 MIDI Aluminium Fabricator Ltd.				類別		物料號		
				制圖	夏之川	2017.01.14	圖號	835-CP01a
修改	A	B		復核			數量	1
日期	2017.02.06	2017.02.16		批准			位置	

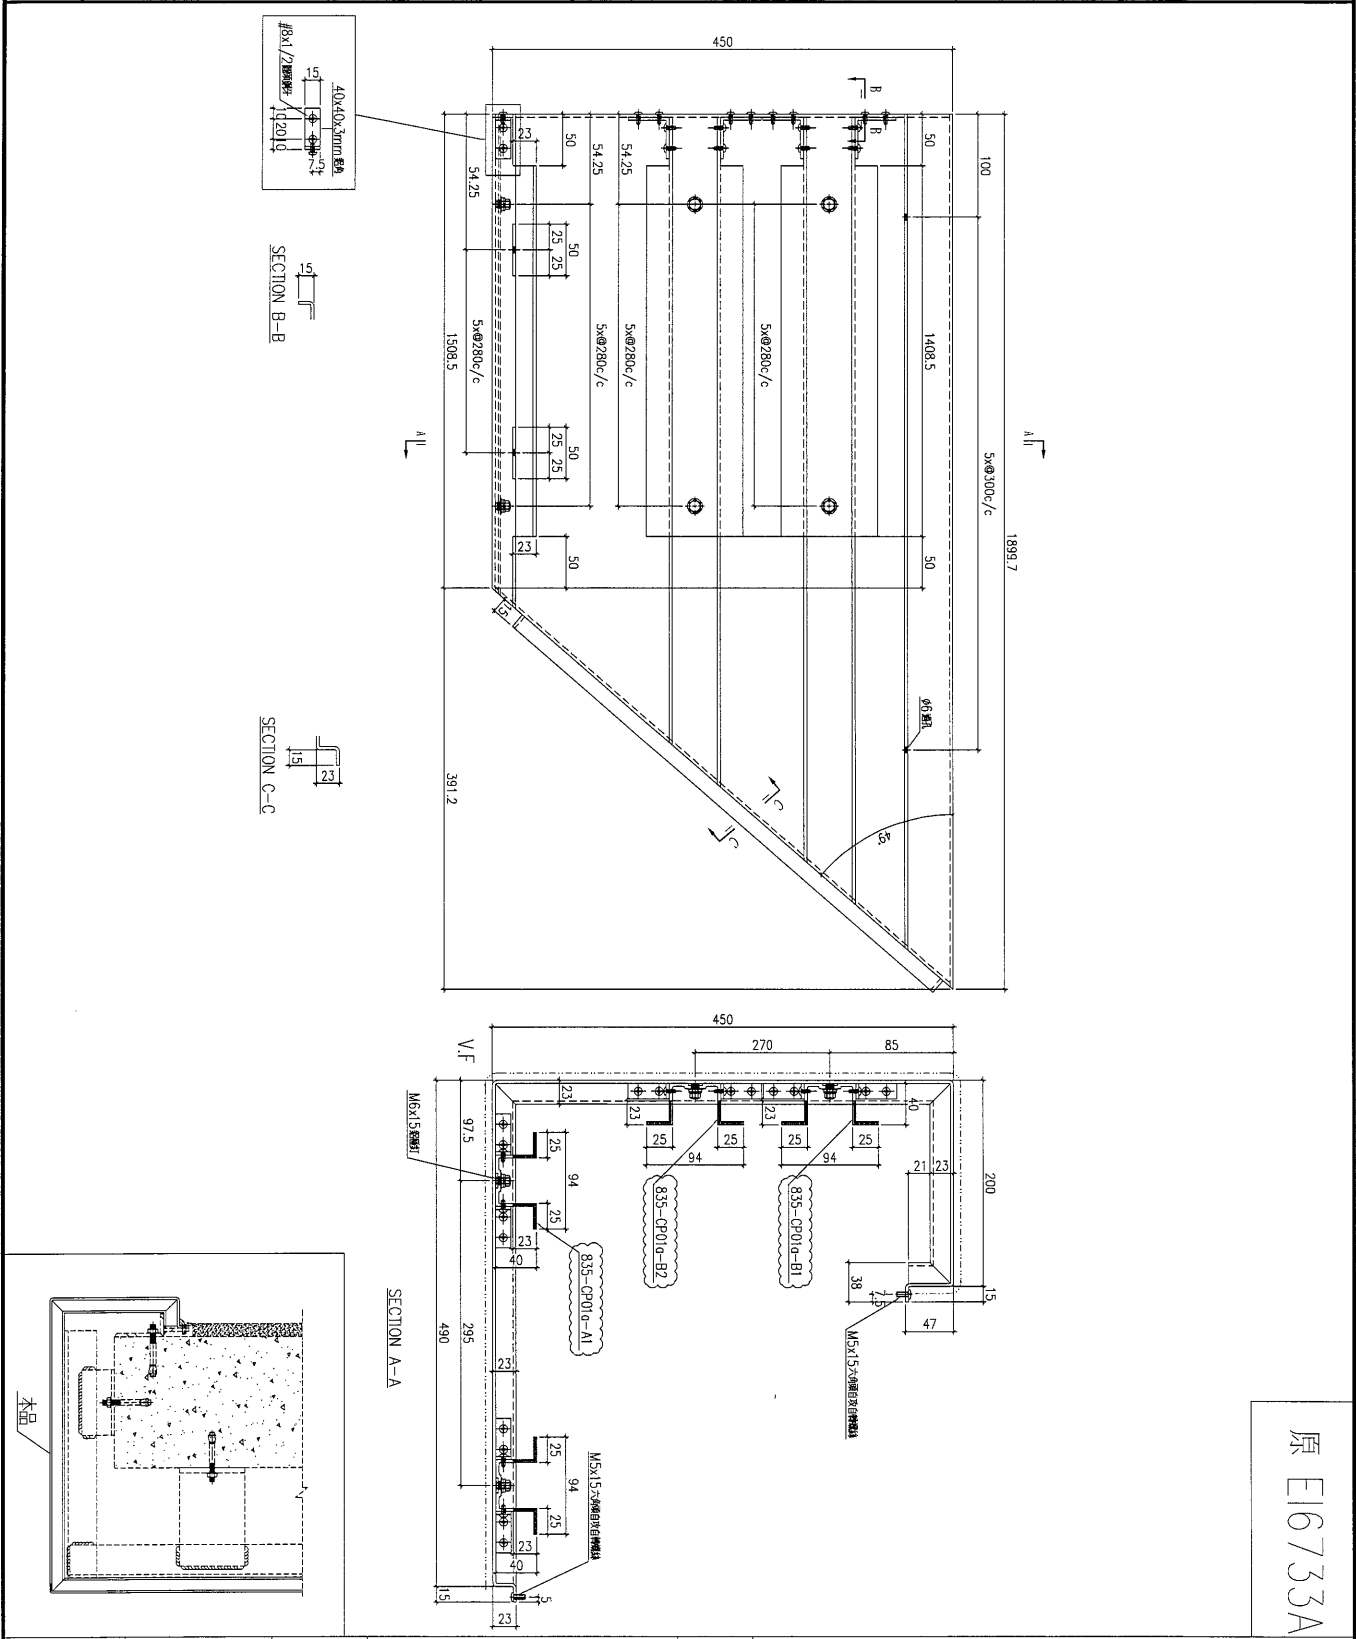

原 E16733A

工程號	J-835	地盤	將軍澳	附件
名稱	鋁板加工圖		採用	
材料	3mm鋁板		地盤	
顏色	UCT34440SC-3 3 Coats Silver		工廠	


 美特鋁質 有限公司 MIDI Aluminium Fabricator Ltd.				類別		物料號		
修改	A	B		制圖	夏之川	2017.01.14	圖號	835-CP02a
日期	2017.02.06	2017.02.16		復核			數量	4
				批准			位置	

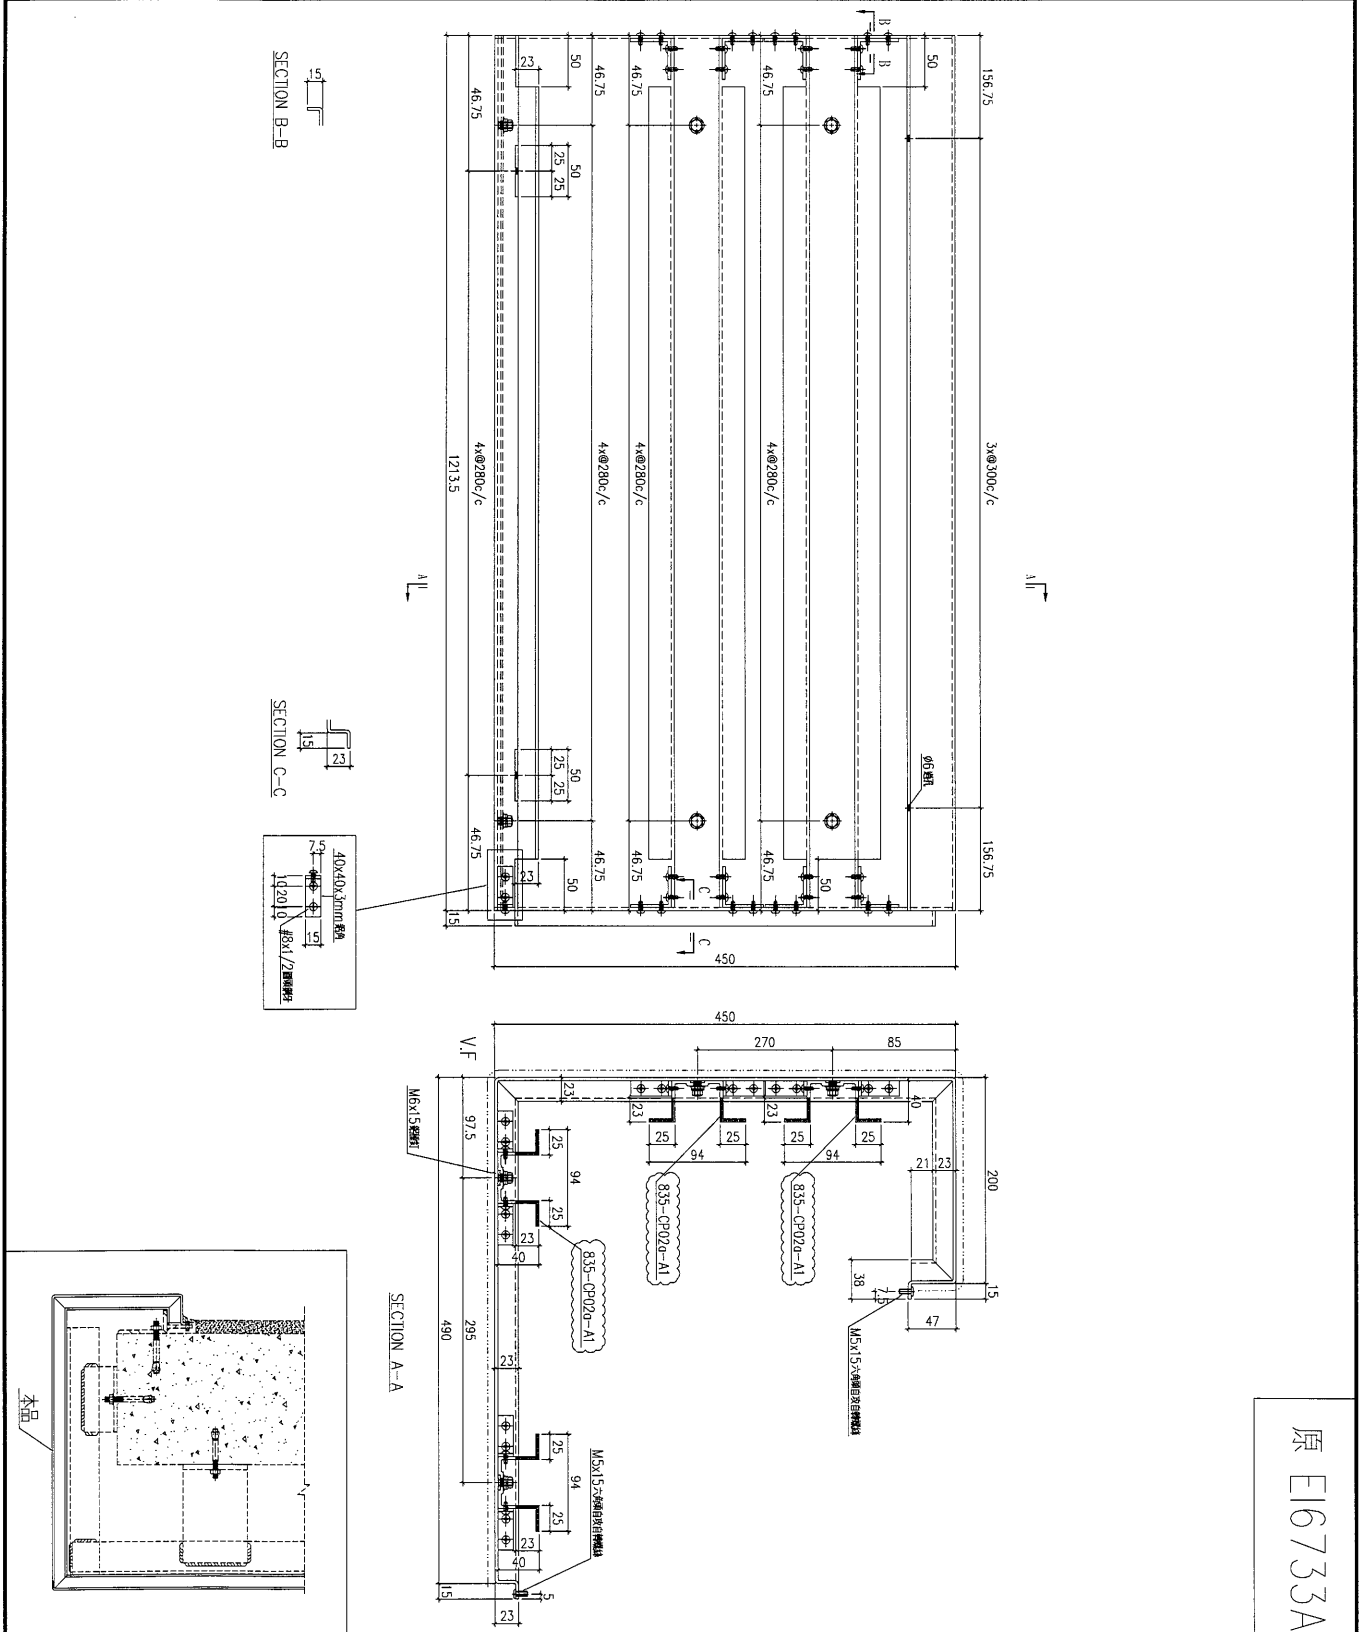

原 E16733A

工程號	J-835	地盤	將軍澳	附件
名稱	鋁板加工圖		採用	
材料	3mm鋁板		地盤	
顏色	UCT34440SC-3 3 Coats Silver		工廠	




 <b>美特鋁質</b> 有限公司 MIDI Aluminium Fabricator Ltd.			類別		物料料號	
			制圖	夏之川	2017.01.14	圖號 835-CP03a
修改	A	B	復核			數量 1
日期	2017.02.06	2017.02.16	批准			位置

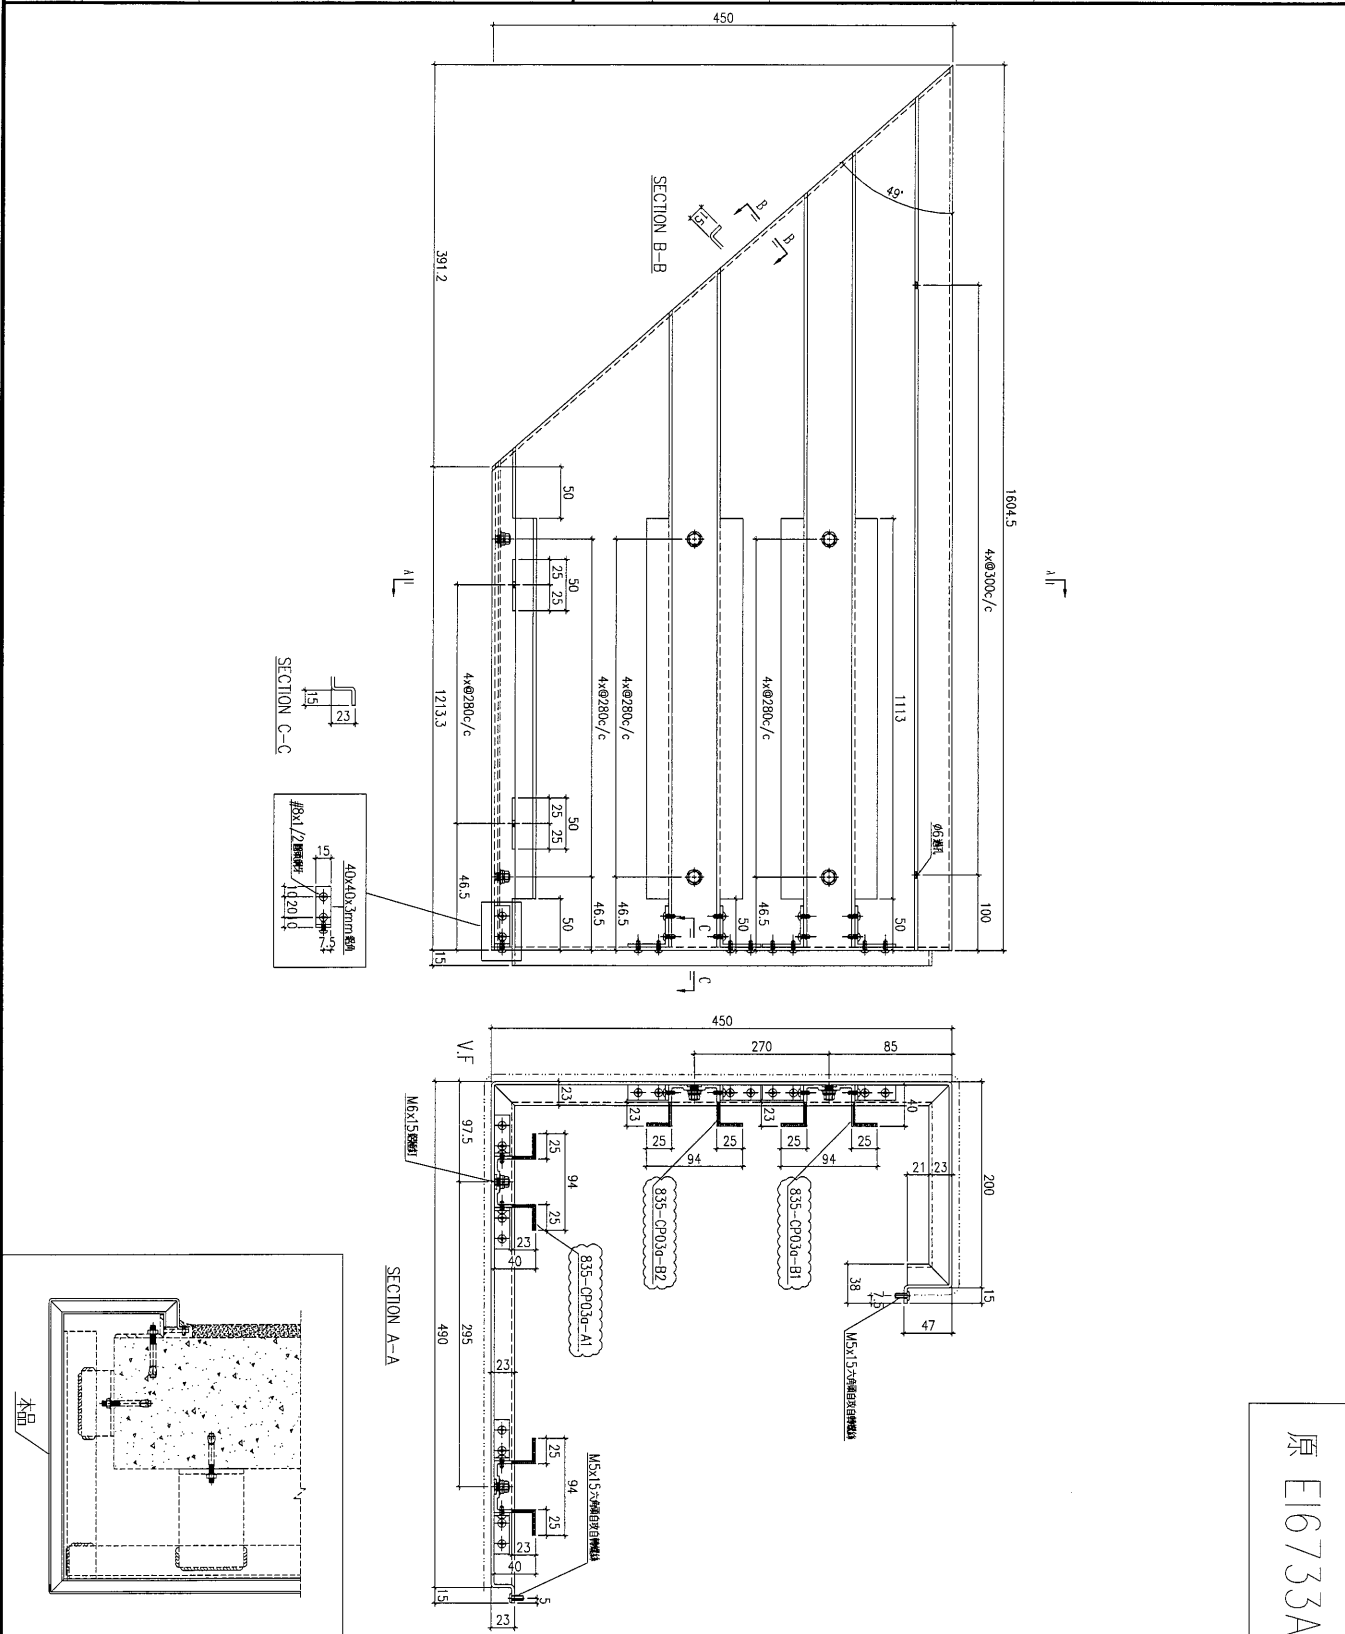

原 E16733A

工程號	J-835	地盤	將軍澳	附件
名稱	鋁板加工圖		採用	
材料	3mm鋁板		地盤	
顏色	UCT34440SC-3 3 Coats Silver		工廠	

 美特鋁質 有限公司 MIDI Aluminium Fabricator Ltd.			類別		物料號		
修改	A	B	制圖	夏之川	2017.01.14	圖號	835-CP04a
日期	2017.02.06	2017.02.16	復核			數量	1
			批准			位置	

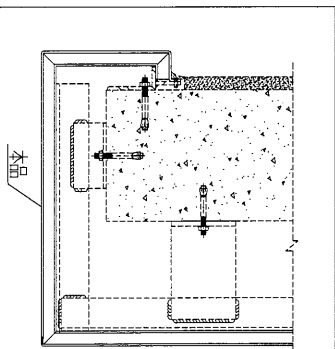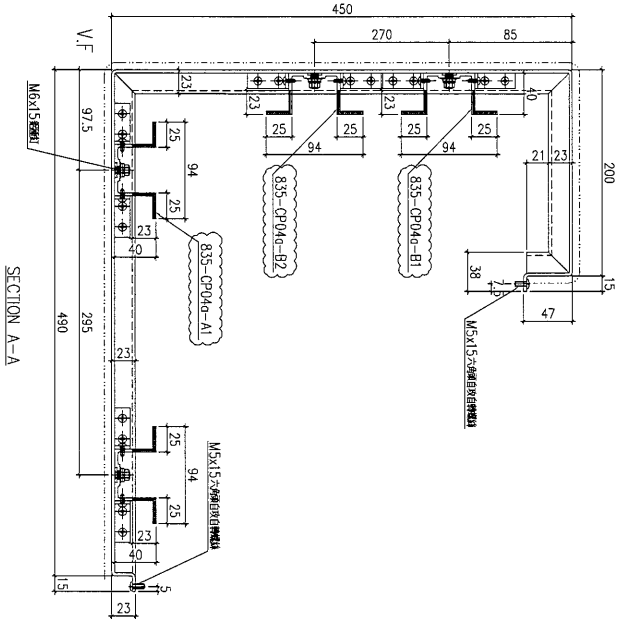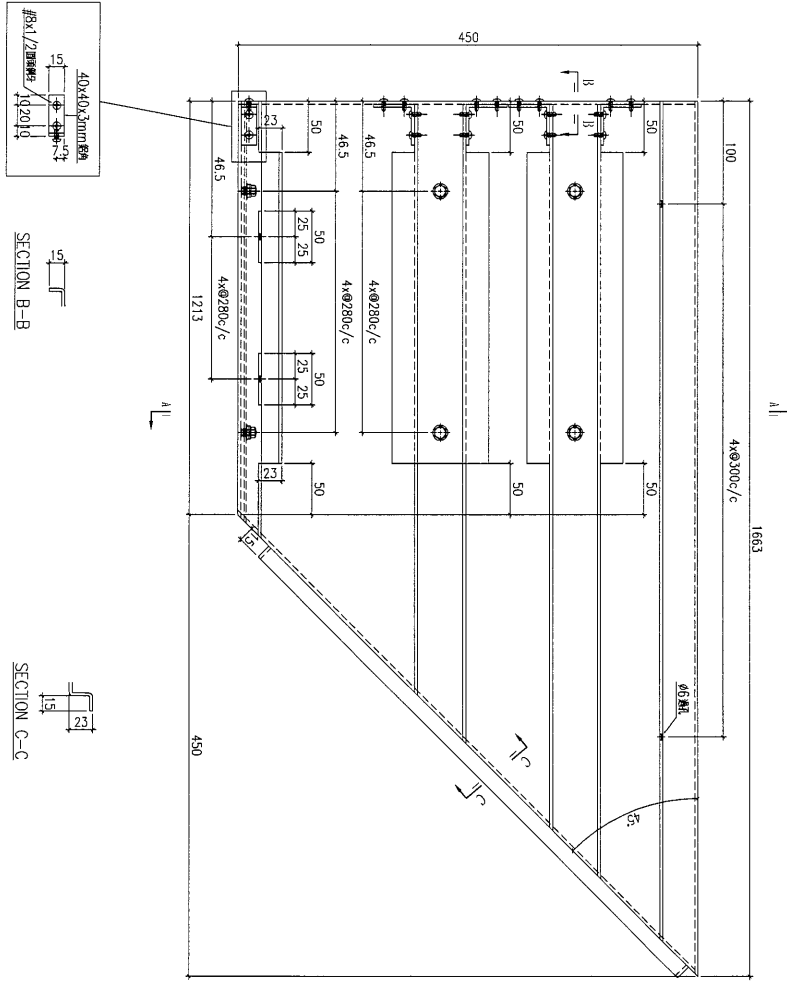

原 E16733A




工程號	J-835	地盤	將軍澳	附件
名稱	鋁板加工圖		採用	
材料	3mm鋁板		地盤	
顏色	UCT34440SC-3 3 Coats Silver		工廠	

59



美特鋁質 有限公司  
MIDI Aluminium Fabricator Ltd.


類別	製圖	夏之川	物料號	2017.01.14	圖號	835-CP05a
修改	A	B	復核		數量	1
日期	2017.02.06	2017.02.16	批准		位置	

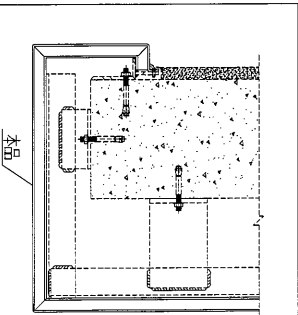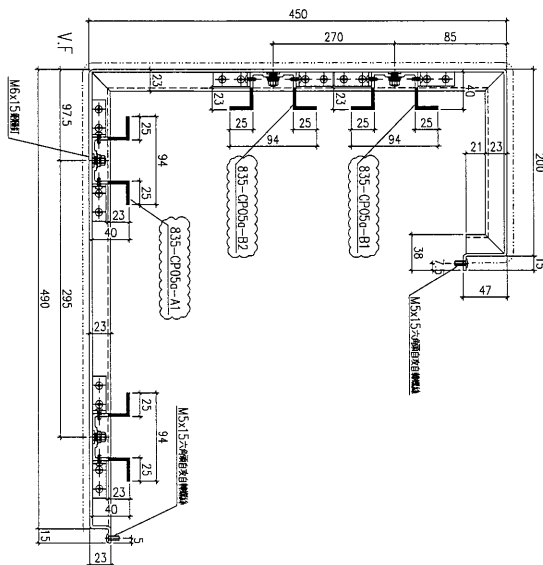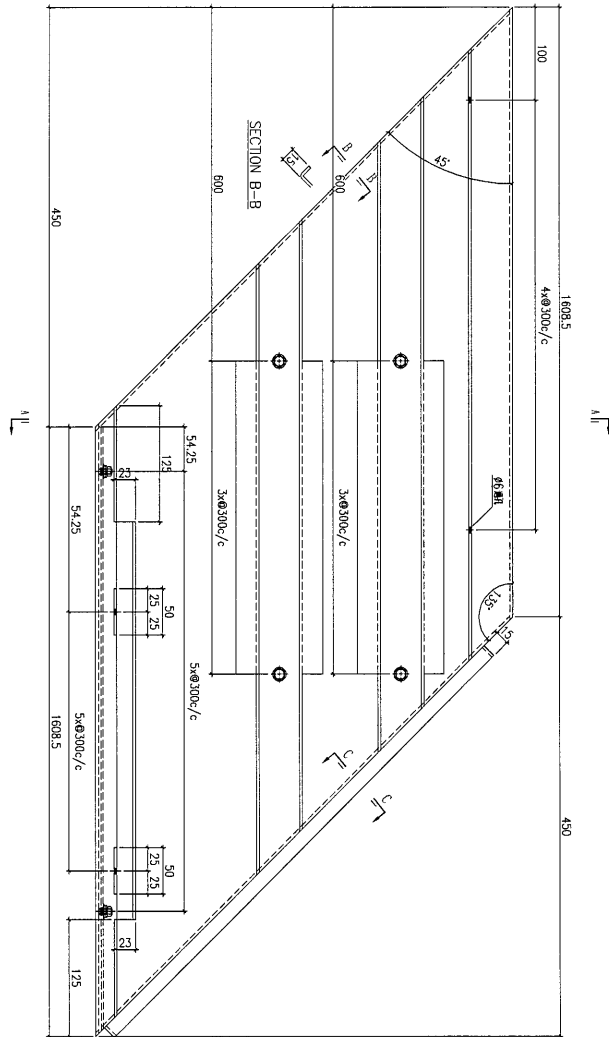


原 E16733A

工程號	J-835	地盤	將軍澳
名稱	鋁板加工圖	採用	
材料	3mm鋁板	地盤	
顏色	UCT34440SC-3 3 Coats Silver	工廠	

附件




 美特鋁質 有限公司 MIDI Aluminium Fabricator Ltd.				類別		物料號	
修改	A	B		制圖	夏之川	2017.01.14	圖號 835-CP06a
日期	2017.02.06	2017.02.16		復核			數量 1
				批准			位置

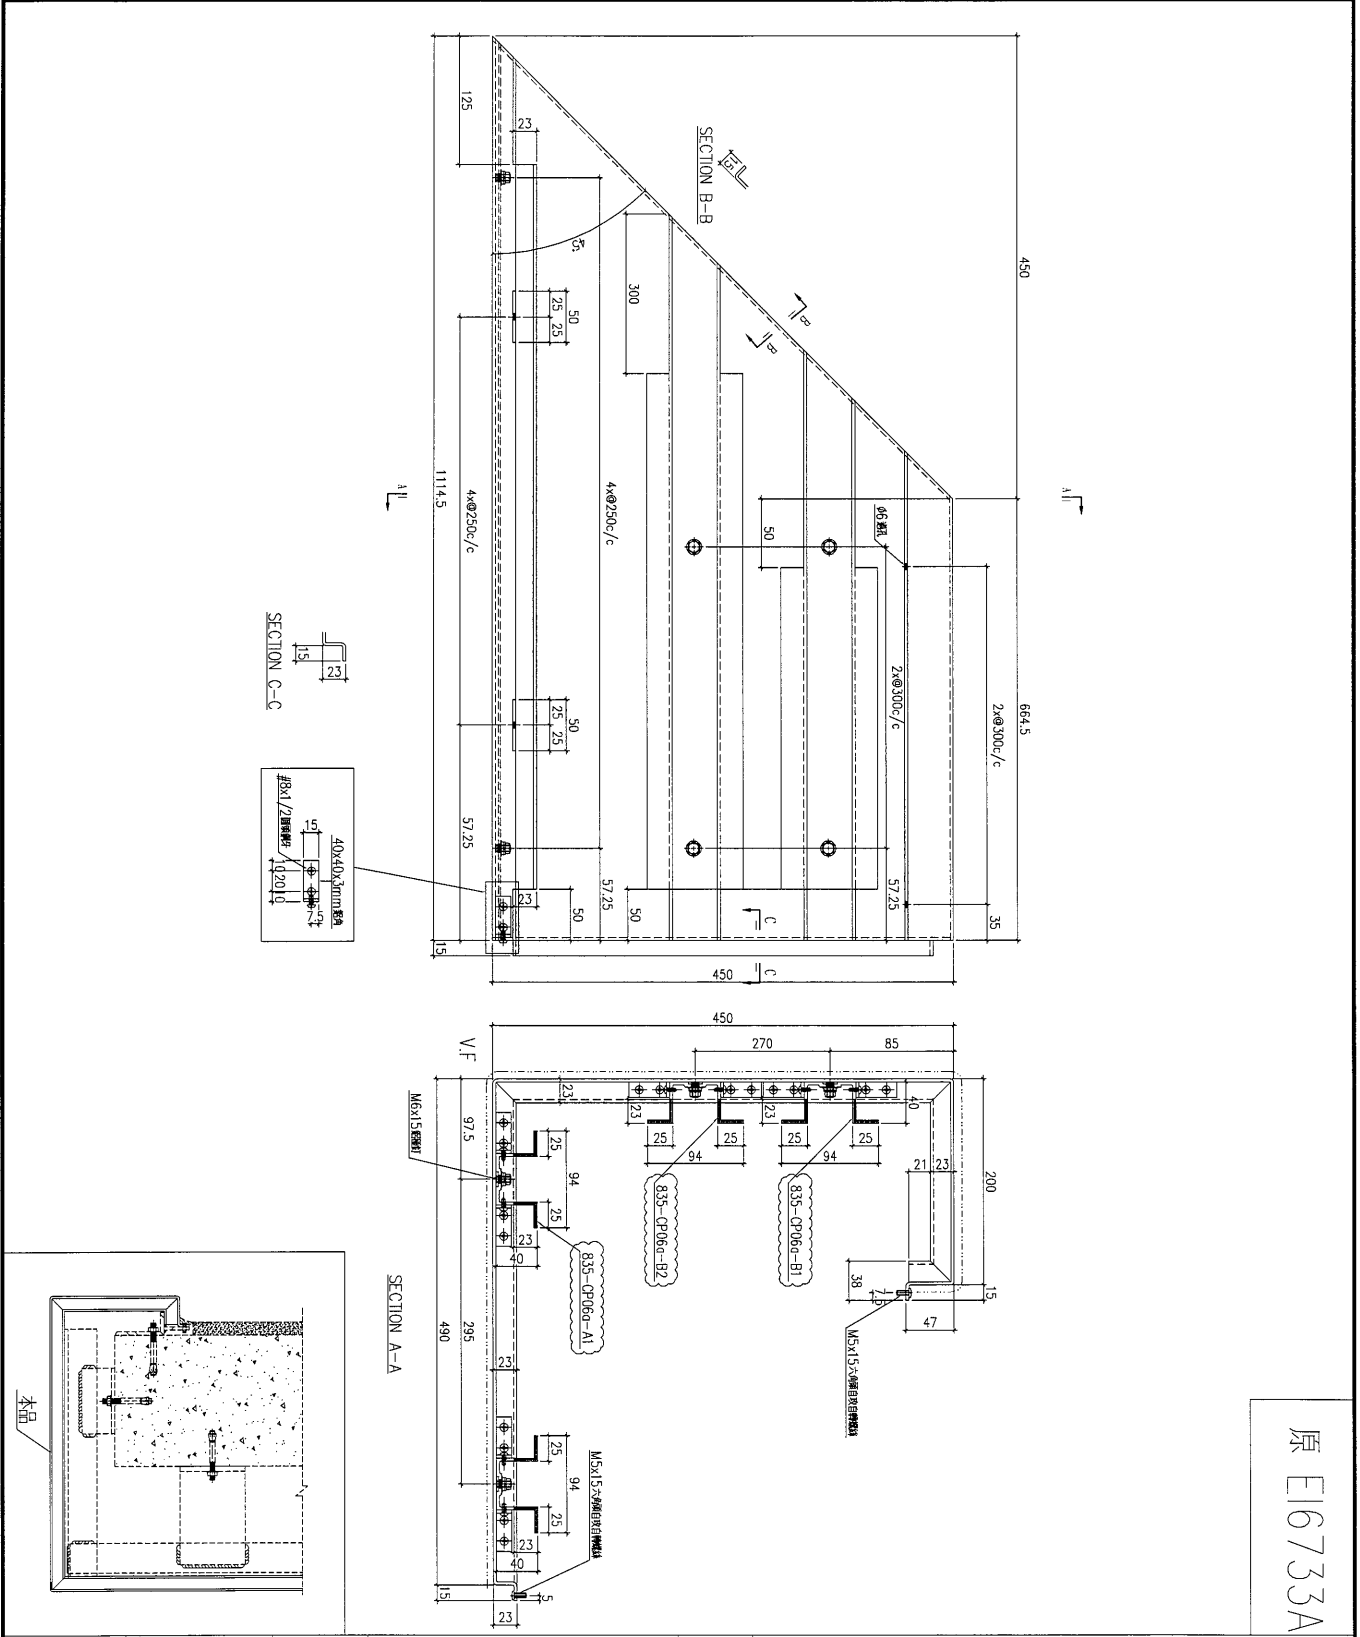

原 E16733A

工程號	J-835	地盤	將軍澳	附件
名稱	鋁板加工圖		採用	
材料	3mm鋁板		地盤	
顏色	UCT34440SC-3 3 Coats Silver		工廠	




 美特鋁質 有限公司 MIDI Aluminium Fabricator Ltd.			類別		物料號		
修改	A	B	制圖	夏之川	2017.01.14	圖號	835-CP08a
日期	2017.02.06	2017.02.16	復核			數量	1
			批准			位置	

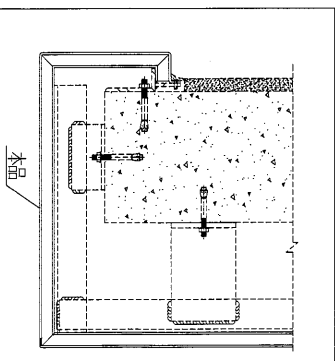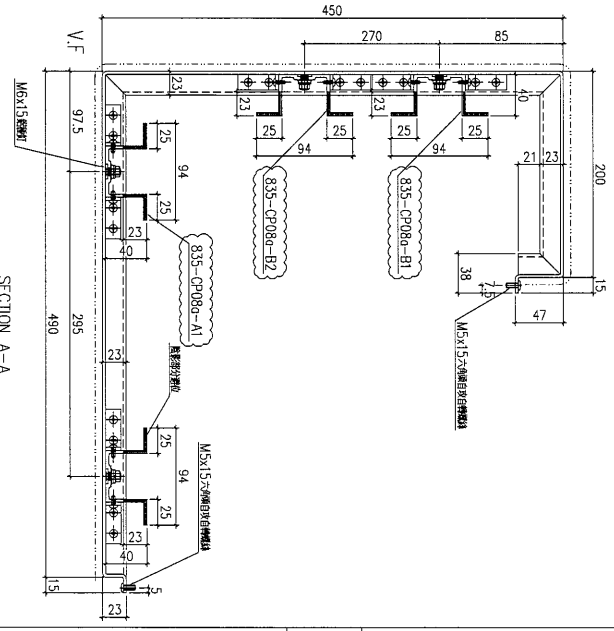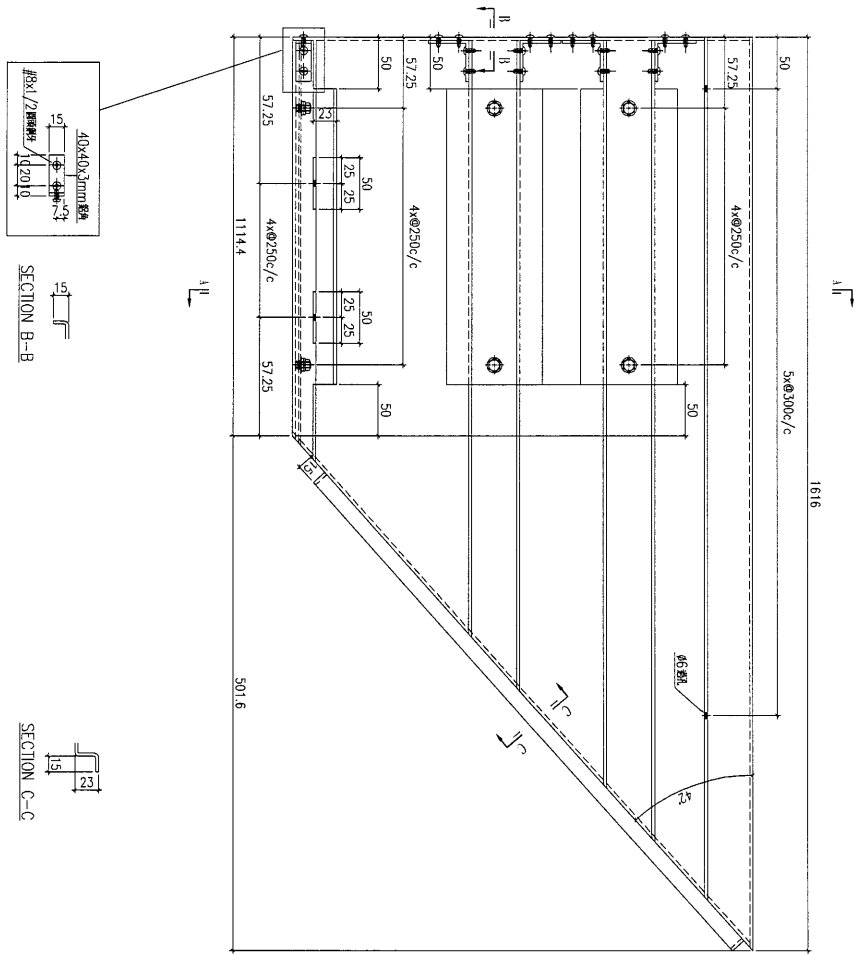

原 E16733A

工程號	J-835	地盤	將軍澳	附件
名稱	鋁板加工圖		採用	
材料	3mm鋁板		地盤	
顏色	UCT34440SC-3 3 Coats Silver		工廠	

 美特鋁質 有限公司 MIDI Aluminium Fabricator Ltd.				類別		物料號	
修改	A	B		制圖	夏之川	2017.01.14	圖號
日期	2017.02.06	2017.02.16		復核			數量
				批准			位置

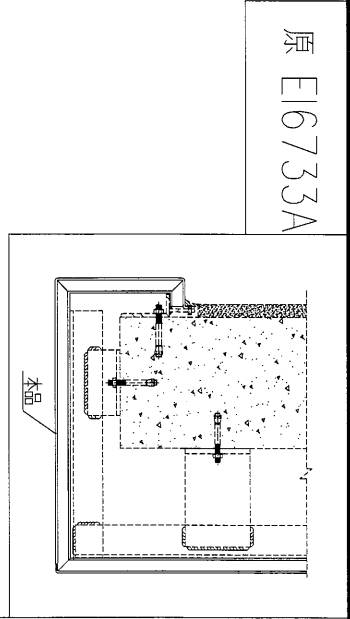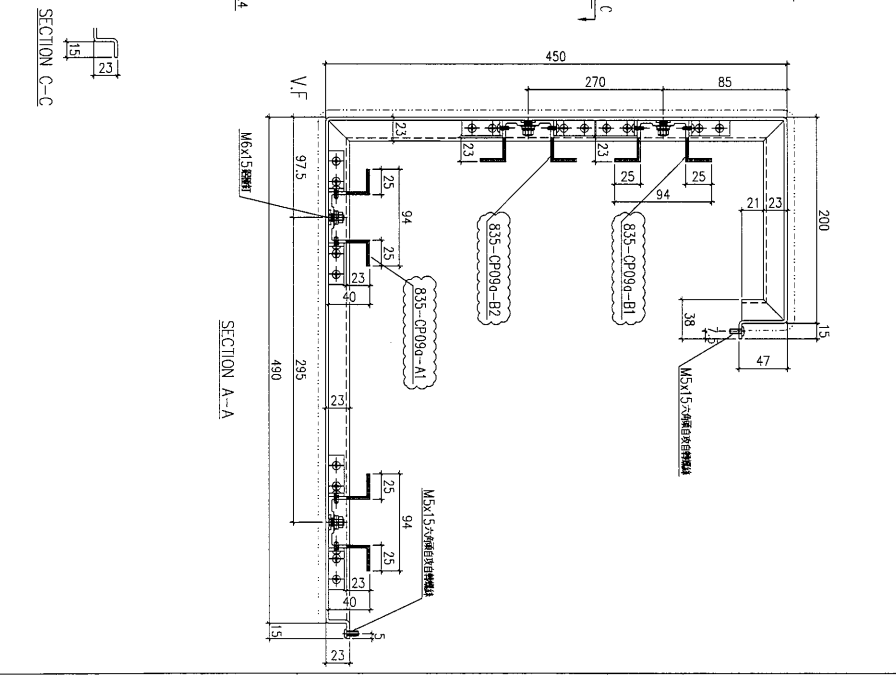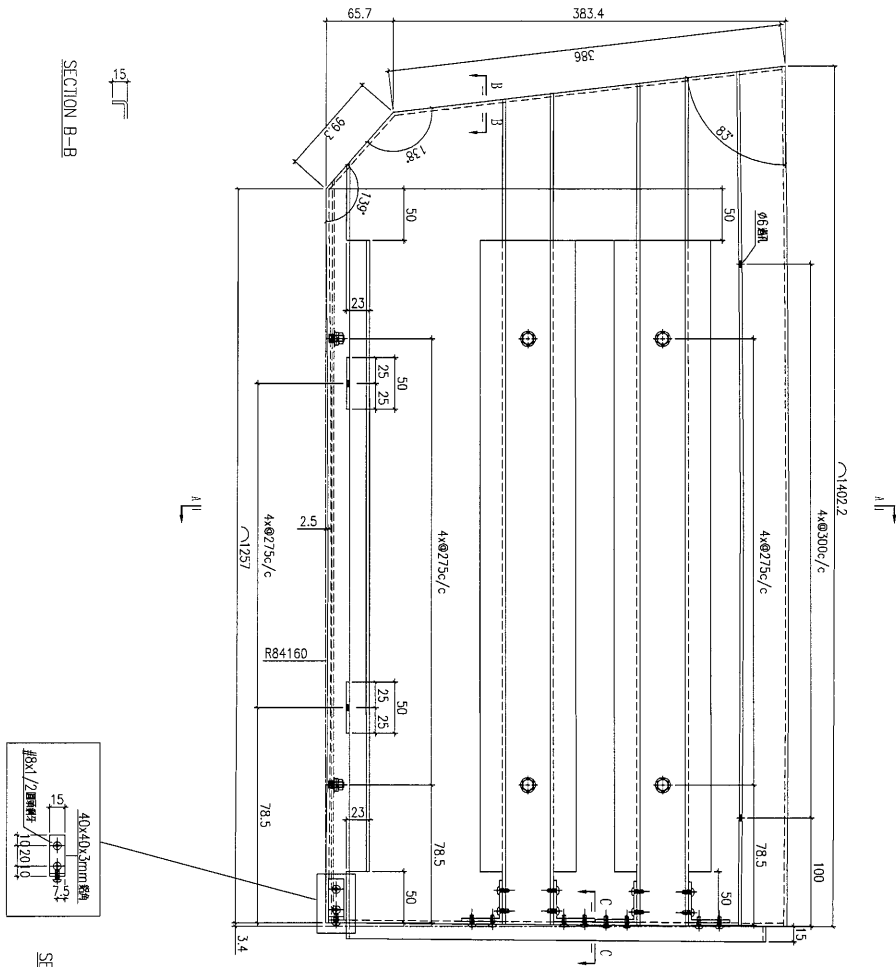





原 E16733A

工程號	J-835	地盤	將軍澳	附件
名稱	鋁板加工圖		採用	
材料	3mm鋁板		地盤	
顏色	UCT34440SC-3 3 Coats Silver		工廠	



美特鋁質 有限公司  
MIDI Aluminium Fabricator Ltd.

類別		物料號	
制圖	夏之川	2017.01.14	圖號 835-DP01
修改	A	B	數量 1
日期	2017.02.06	2017.02.16	位置
復核		批准	

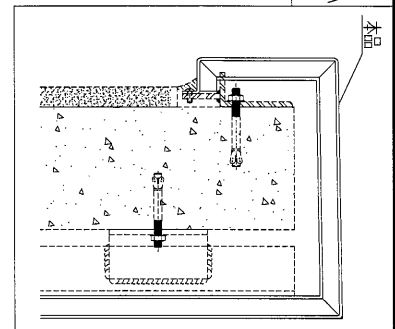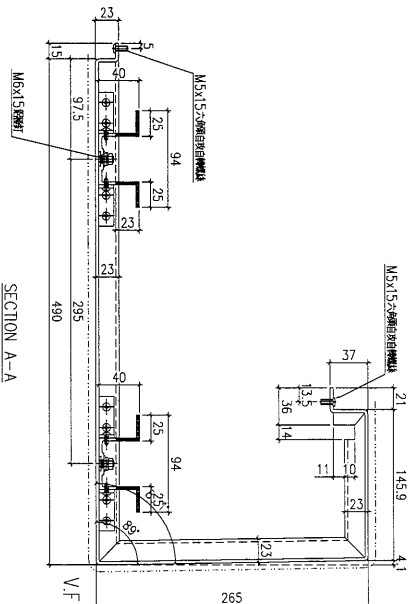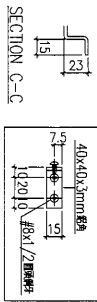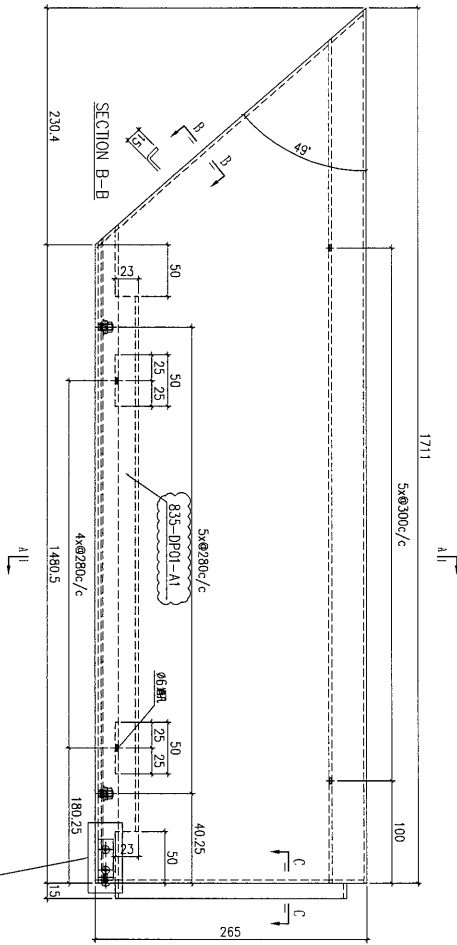

原 E16733A

工程號	J-835	地盤	將軍澳
名稱	鋁板加工圖		
材料	3mm鋁板		
顏色	UCT34440SC-3 3 Coats Silver		

附 件	採用	
	地盤	
	工廠	

64



美特鋁質 有限公司  
MIDI Aluminium Fabricator Ltd.


類別		物料號	
制圖	夏之川	2017.01.14	圖號

圖號	835-DP02
數量	見表
位置	

修改	A	B			復核		
日期	2017.02.06	2017.02.16			批准		






物料編號	長度L	數量	A	N	A1	N1	M
835-DP02-1	1480.5	2	40.25	5x280c/c	195.25	4x280c/c	835-DP02-A1
835-DP02-2	1438	2	44	5x270c/c	194	4x270c/c	835-DP02-A2

原 E16733A

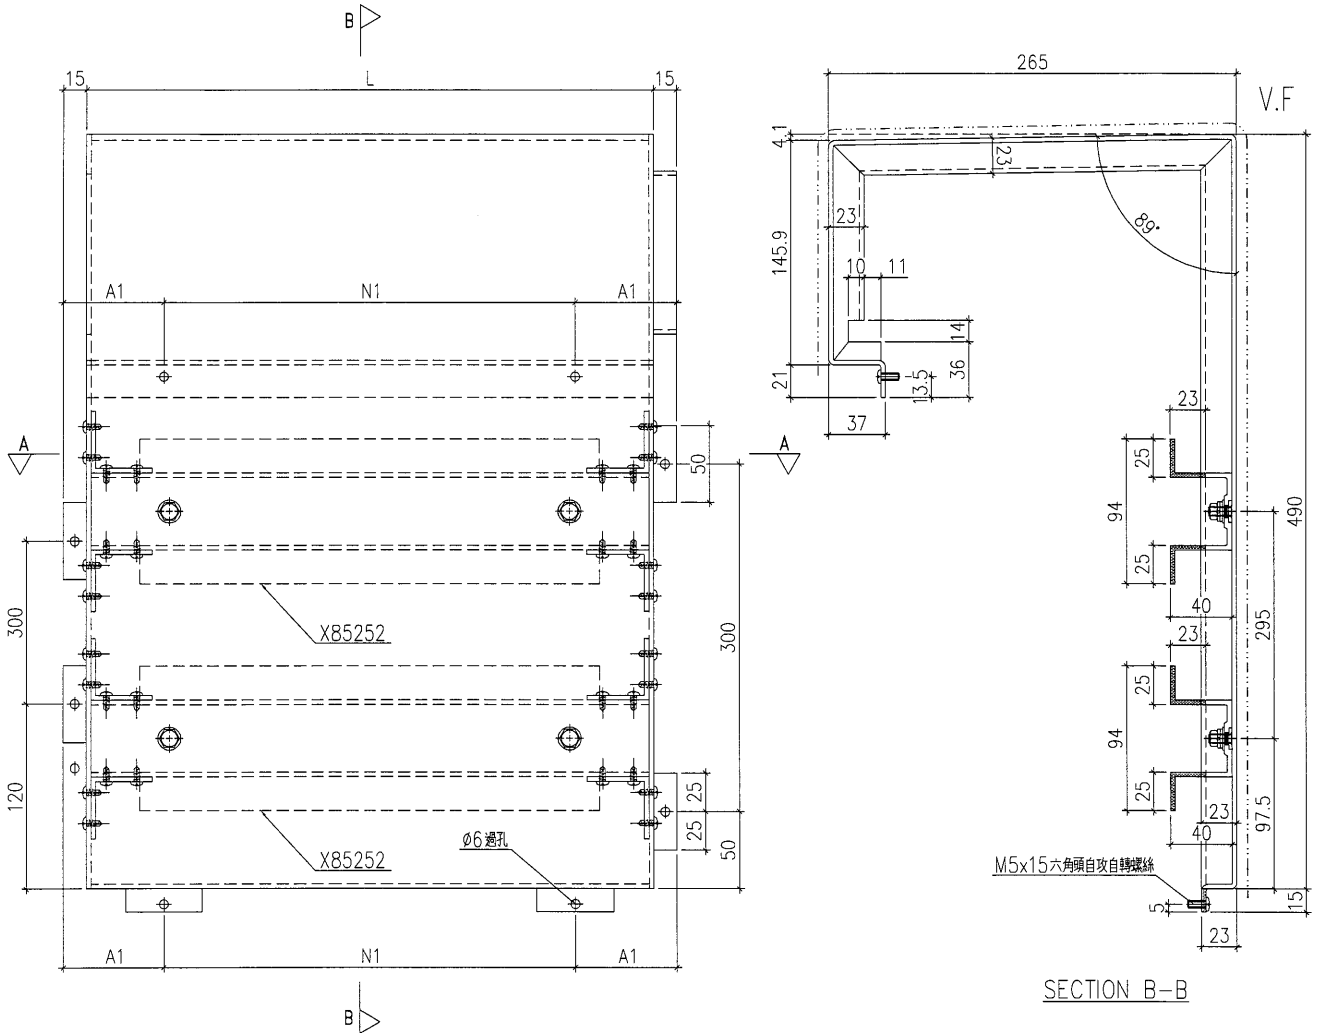




工程號	J-835	地盤	將軍澳	附 件
名稱	鋁板加工圖		採用	
材料	3mm 鋁板		地盤	
顏色	UCT34440SC-3 3 Coats Silver		工廠	

 美特鋁質 有限公司 MIDI Aluminium Fabricator Ltd.		類別 制圖 夏之川 2017.01.14	物料號 圖號 835-DP03
修改 A 日期 2017.02.06	B 日期 2017.02.16	復核 批准	數量 1 位置

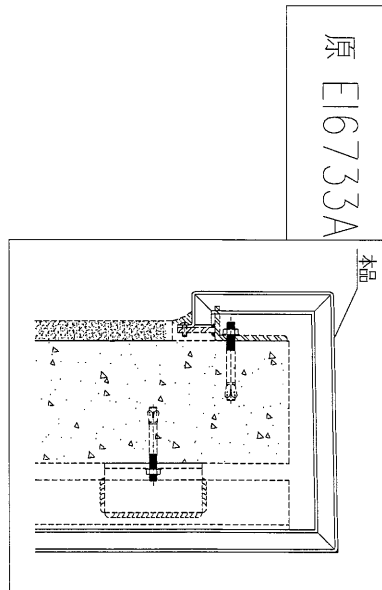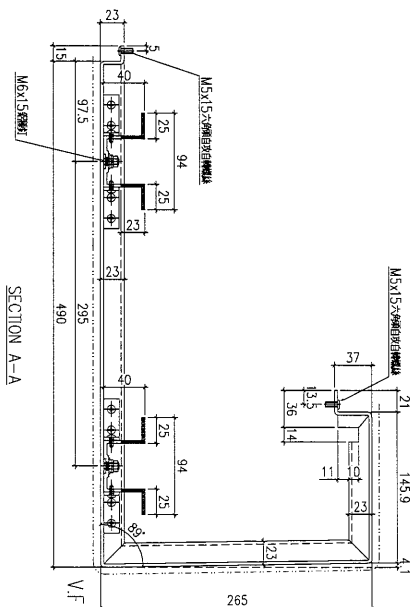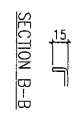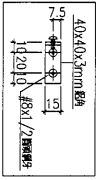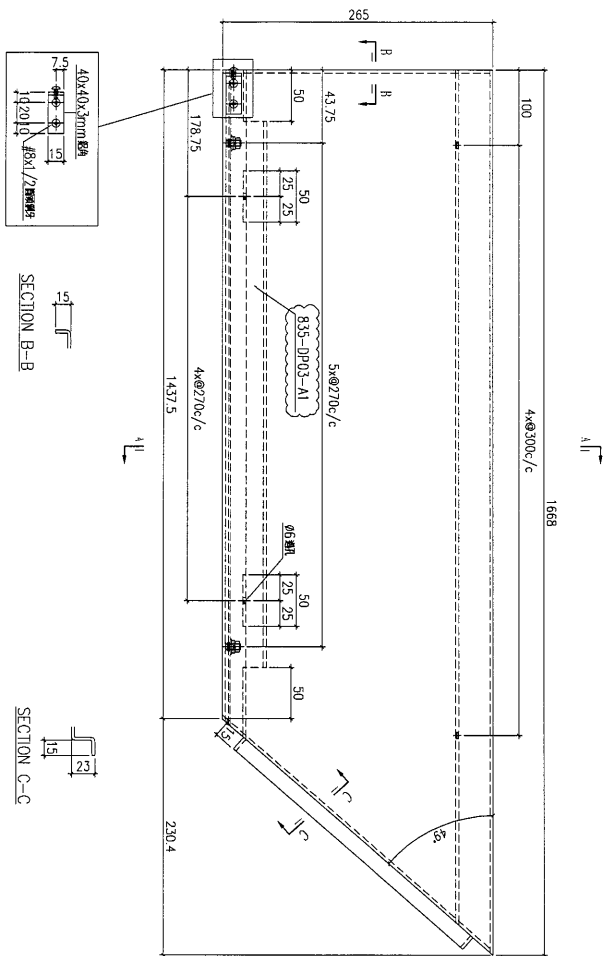


工程號	J-835	地盤	將軍澳	附件
名稱	鋁板加工圖		採用	
材料	3mm鋁板		地盤	
顏色	UCT34440SC-3 3 Coats Silver		工廠	


美特鋁質 有限公司 MIDI Aluminium Fabricator Ltd.			類別	物料號		
			制圖	夏之川	2017.01.14	圖號 835-DP04
修改	A	B	復核			數量 1
日期	2017.02.06	2017.02.16	批准			位置


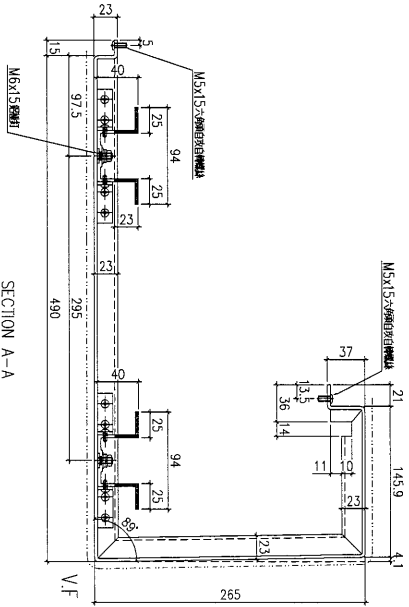
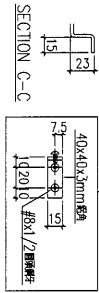
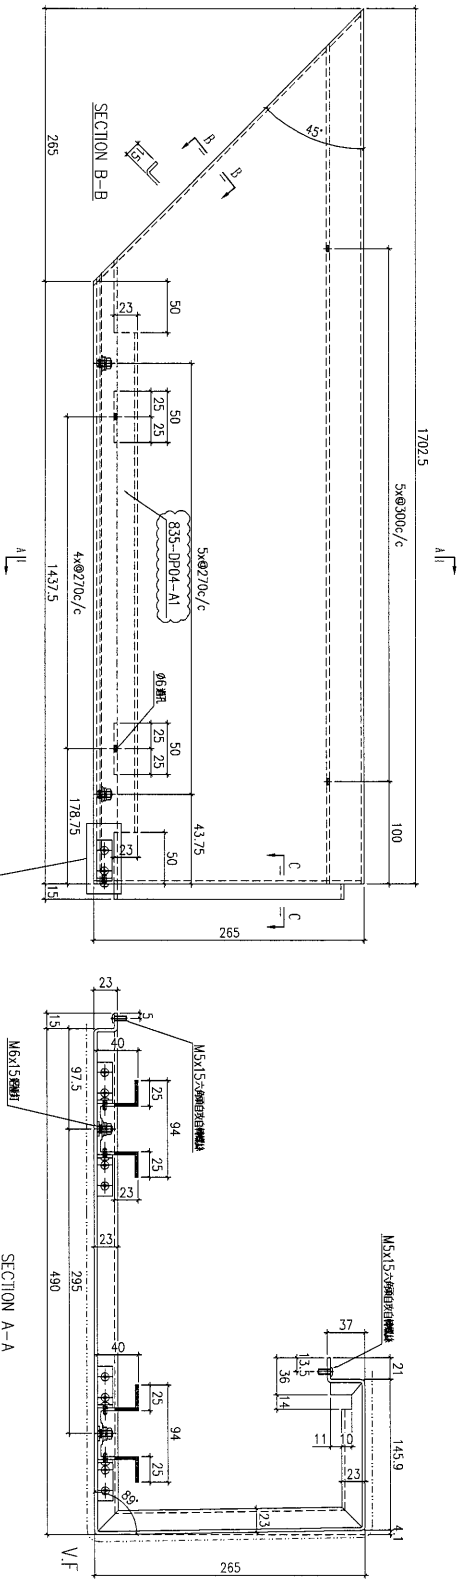


原 E16733A

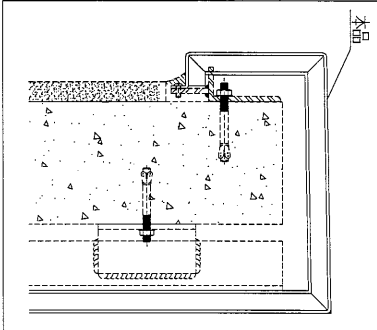


工程號	J-835	地盤	將軍澳	附件
名稱	鋁板加工圖		採用	
材料	3mm鋁板		地盤	
顏色	UCT34440SC-3 3 Coats Silver		工廠	




 美特鋁質 有限公司 MIDI Aluminium Fabricator Ltd.				類別	物料料號		
				制圖	夏之川	2017.01.14	圖號 835-DP05
修改	A	B		復核			數量 1
日期	2017.02.06	2017.02.16		批准			位置

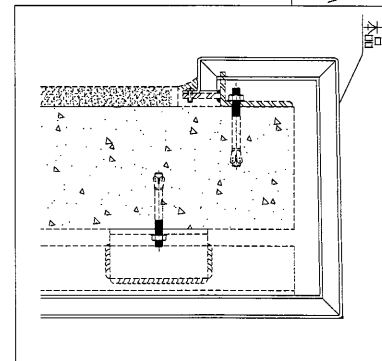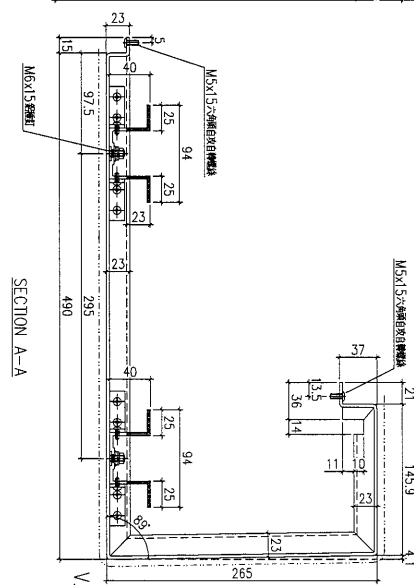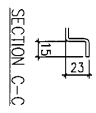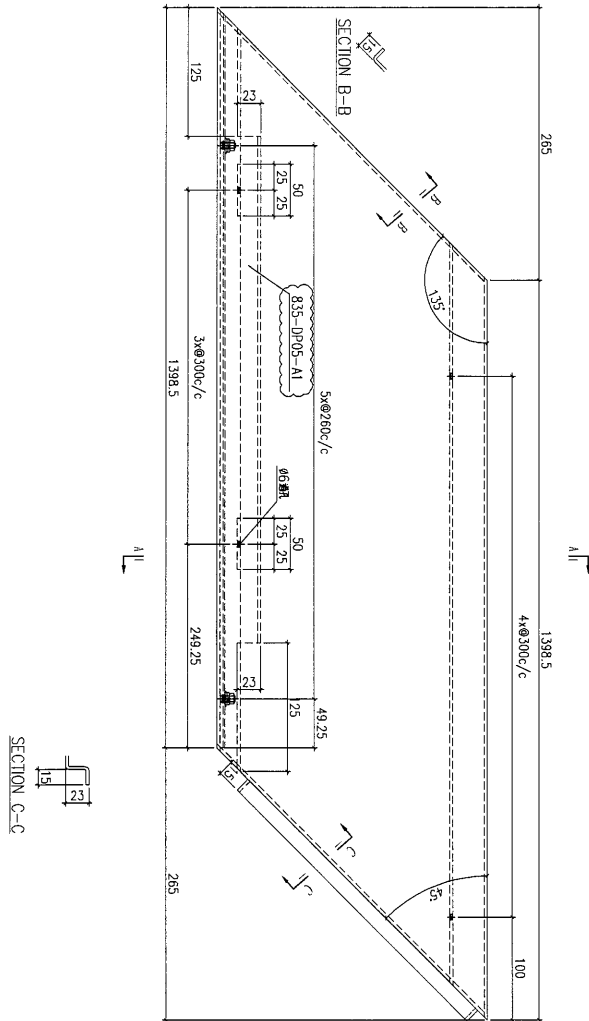


原 E16733A


工程號	J-835	地盤	將軍澳	附 件
名稱	鋁板加工圖		採用	
材料	3mm鋁板		地盤	
顏色	UCT34440SC-3 3 Coats Silver		工廠	

 美特鋁質 有限公司 MIDI Aluminium Fabricator Ltd.				類別		物料編號	
				制圖	夏之川	2017.01.14	圖號 835-DP06
修改	A	B		復核		數量	1
日期	2017.02.06	2017.02.16		批准		位置	

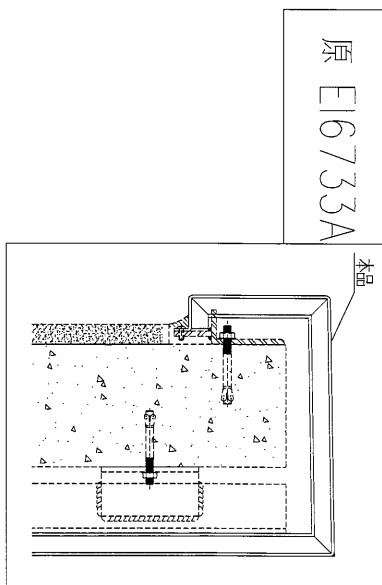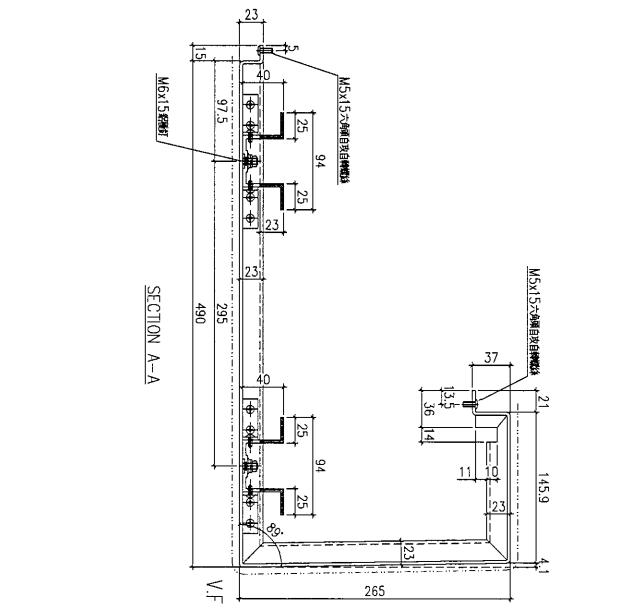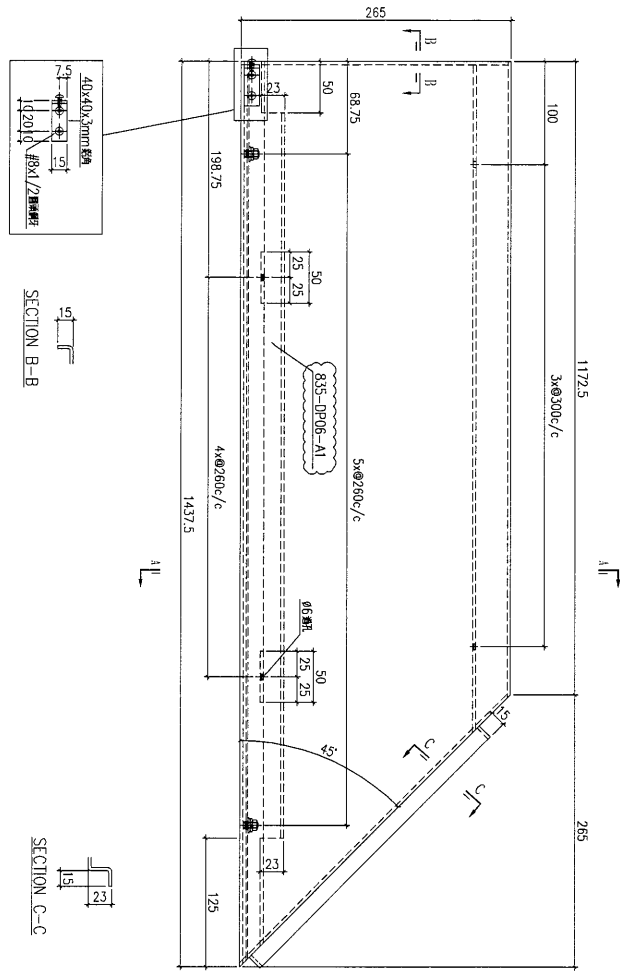


工程號	J-835	地盤	將軍澳	附 件
名稱	鋁板加工圖		採用	
材料	3mm鋁板		地盤	
顏色	UCT34440SC-3 3 Coats Silver		工廠	

 美特鋁質有限公司 MIDI Aluminium Fabricator Ltd.			類別		物料料號	
			制圖	夏之川	2017.01.14	圖號 835-DP07
修改	A	B	復核			數量 1
日期	2017.02.06	2017.02.16	批准			位置

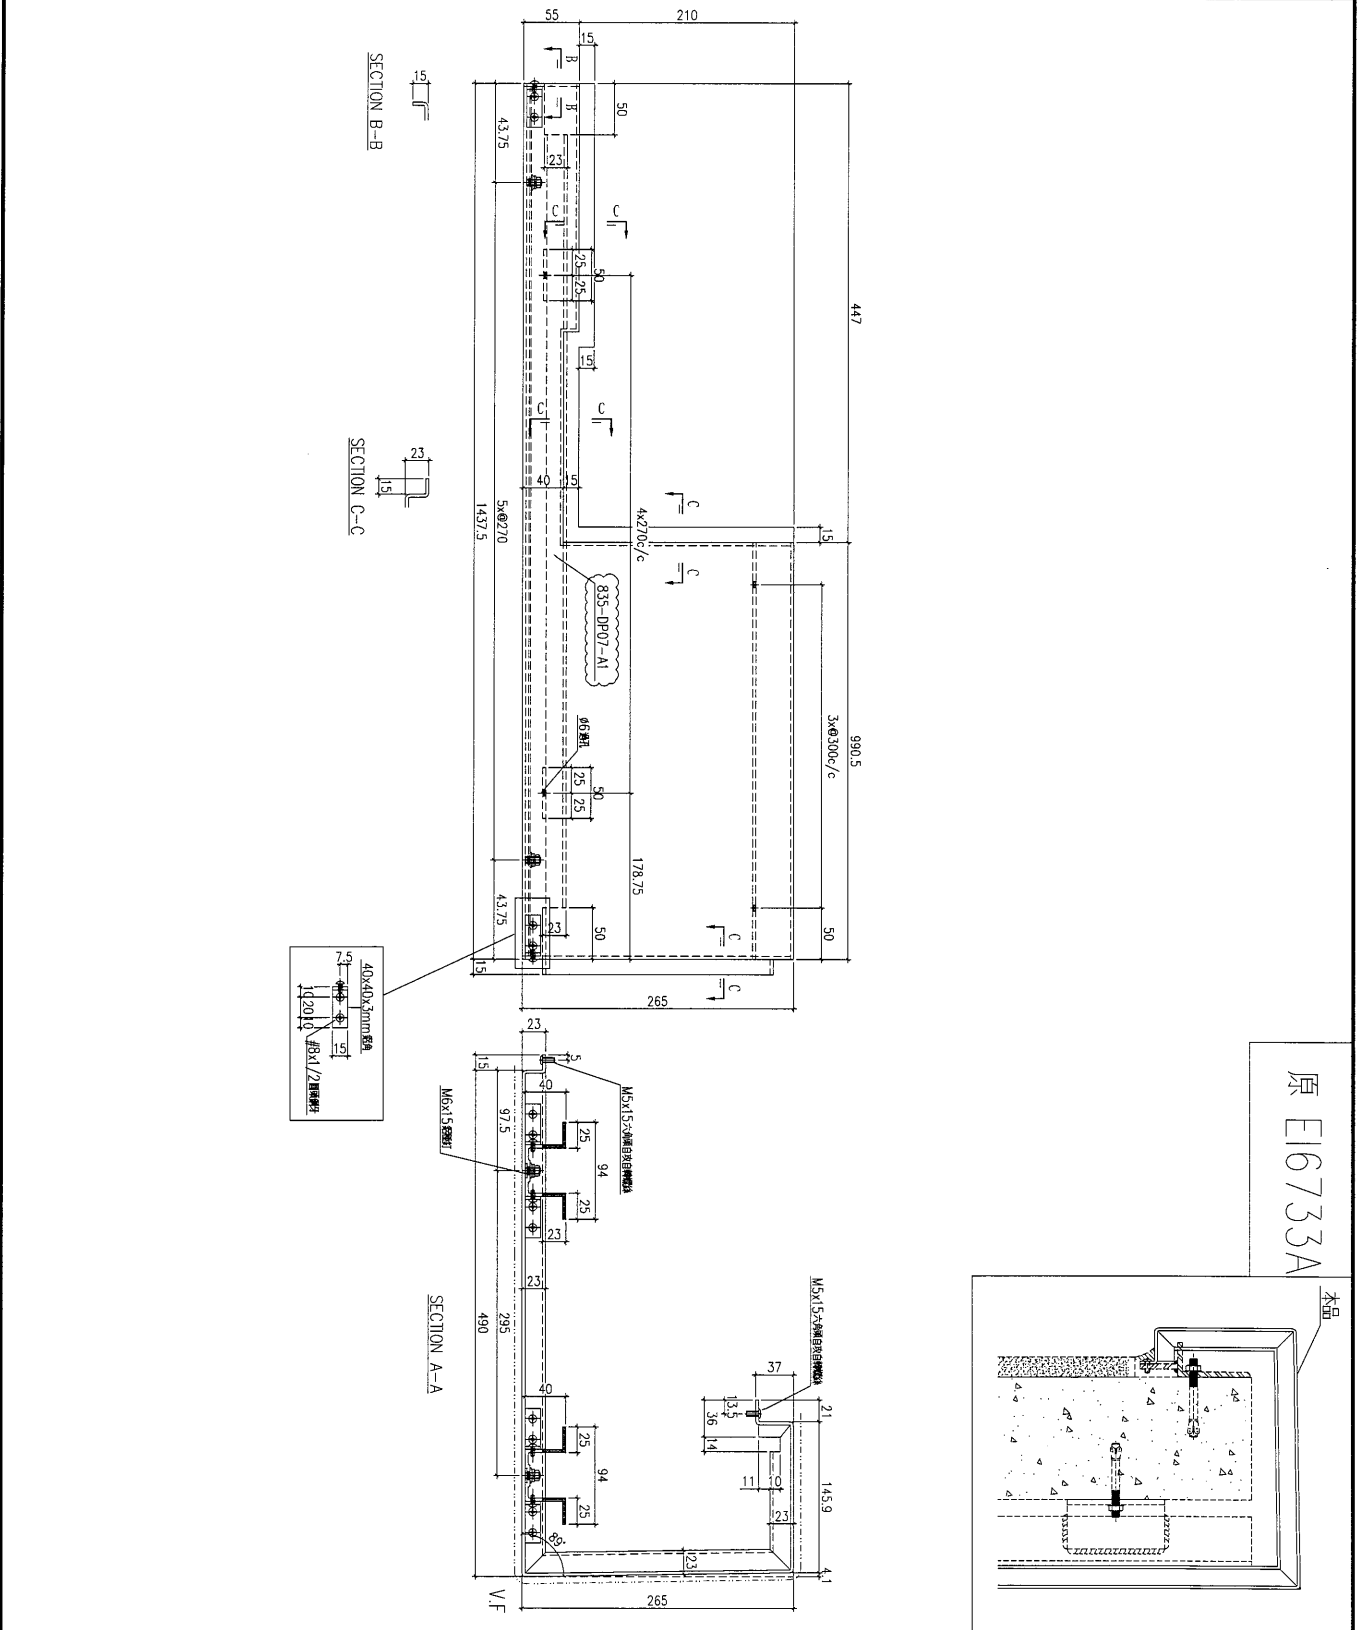


工程號	J-835	地盤	將軍澳	附件
名稱	鋁板加工圖		採用	
材料	3mm鋁板		地盤	
顏色	UCT34440SC-3 3 Coats Silver		工廠	

美特鋁質 有限公司 MIDI Aluminium Fabricator Ltd.				類別		物料號	
修改	A	B		制圖	夏之川	2017.01.14	圖號 835-DP08
日期	2017.02.06	2017.02.16		復核			數量 1
				批准			位置


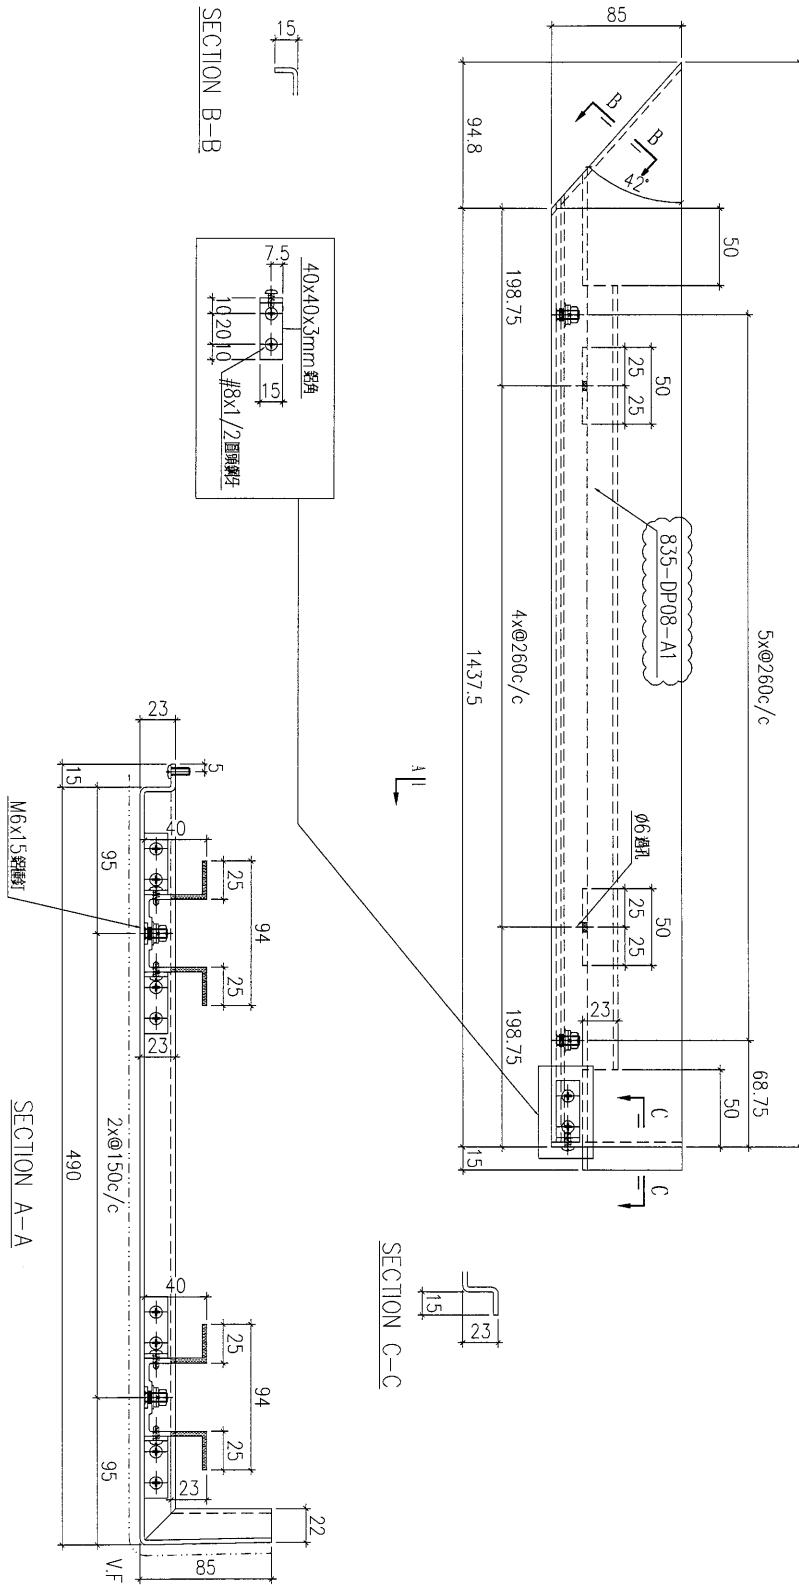


原 E16733A

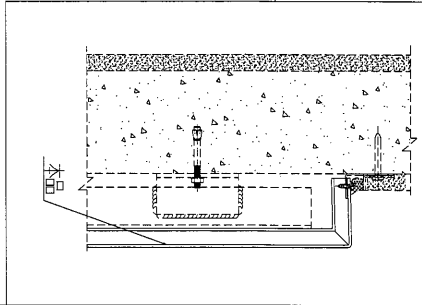


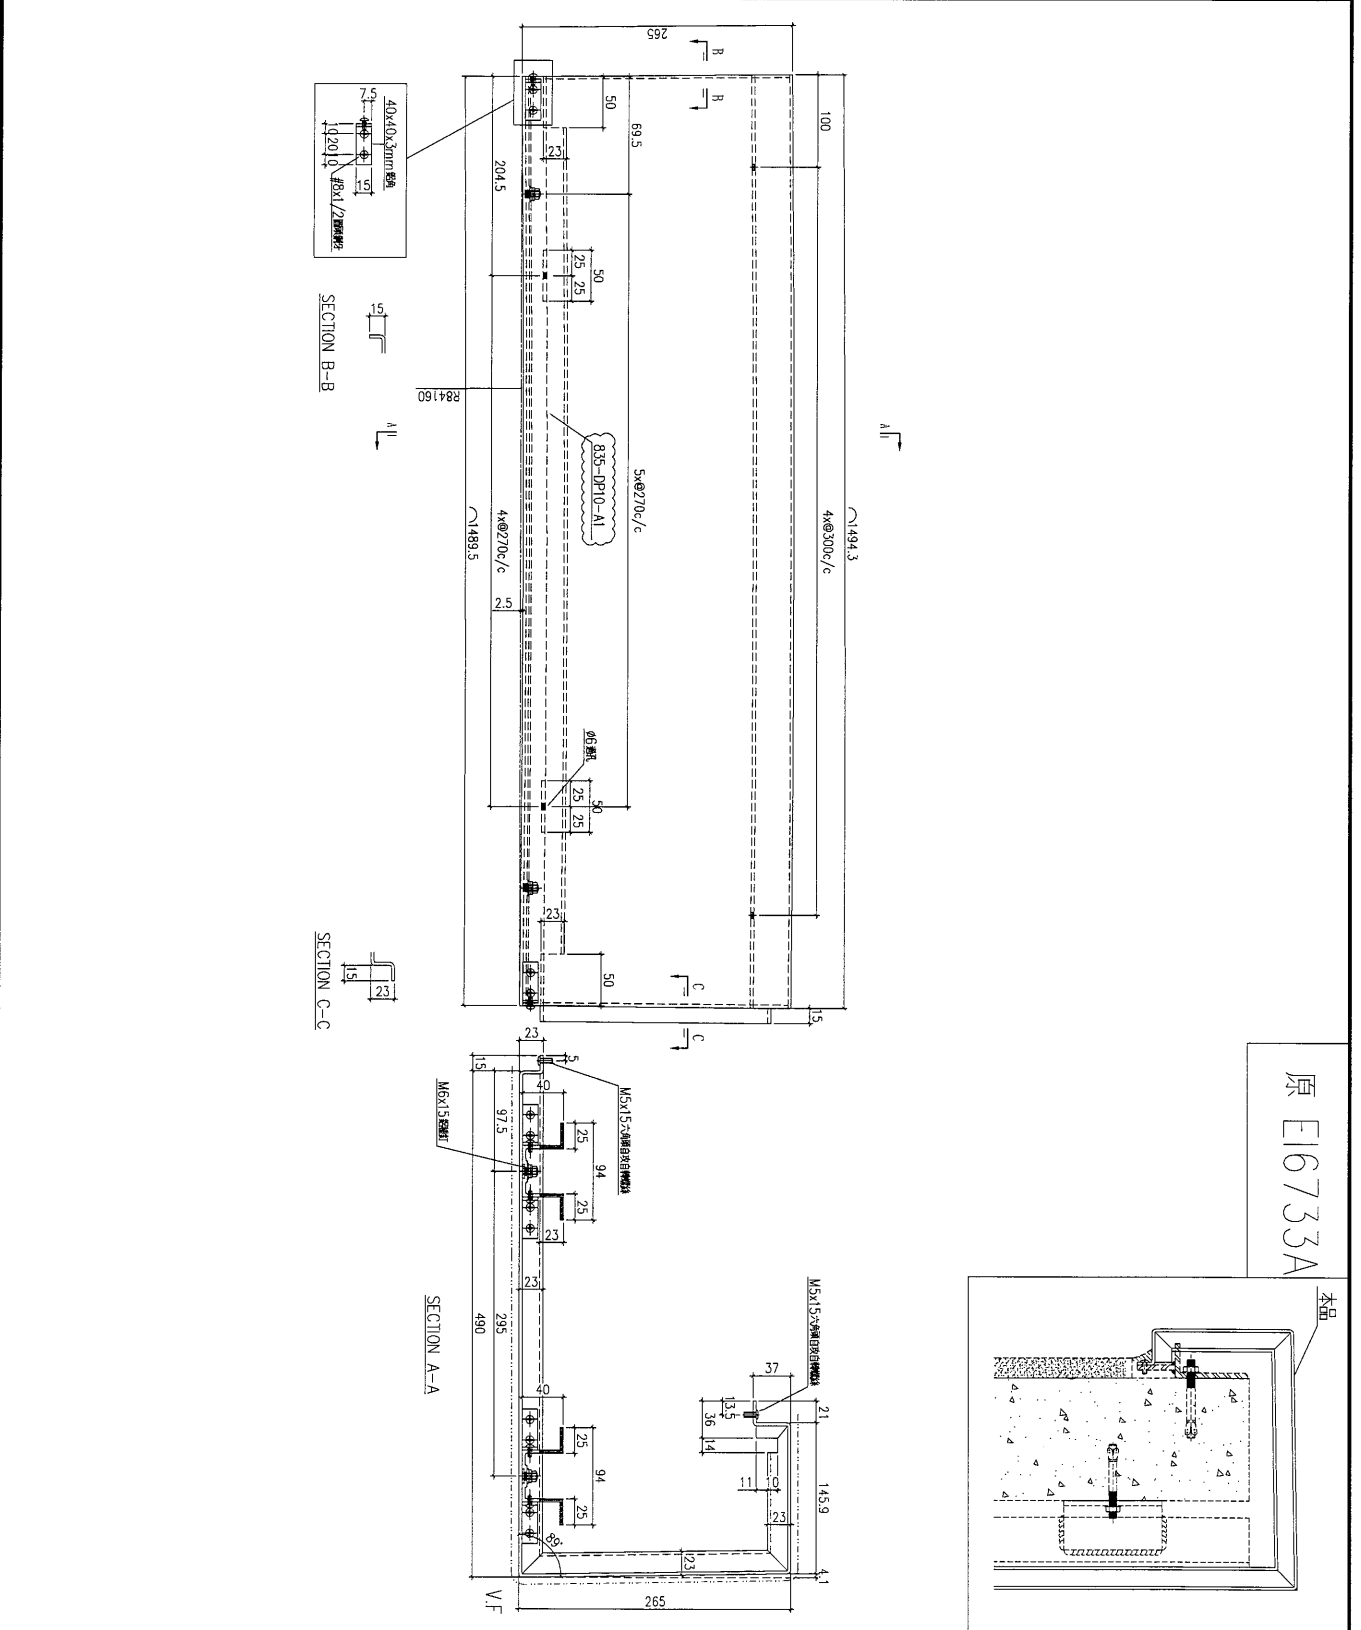
工程號	J-835	地盤	將軍澳	附 件
名稱	鋁板加工圖	採用		
材料	3mm 鋁板	地盤		
顏色	UCT34440SC-3 3 Coats Silver	工廠		

美特鋁質有限公司 MIDI Aluminium Fabricator Ltd.		類別	物料號		
修改	A	B	制圖 夏之川	2017.01.14	圖號 835-DP09
日期	2017.02.06	2017.02.16	復核		數量 1
			批准		位置

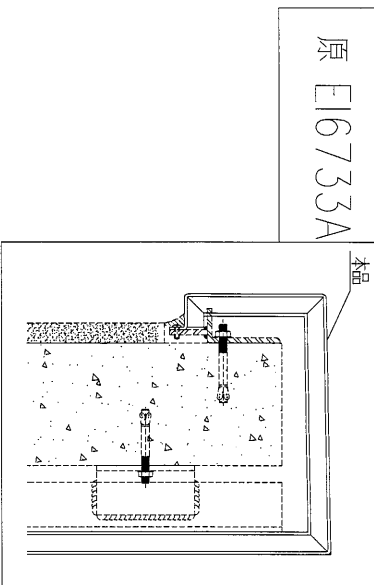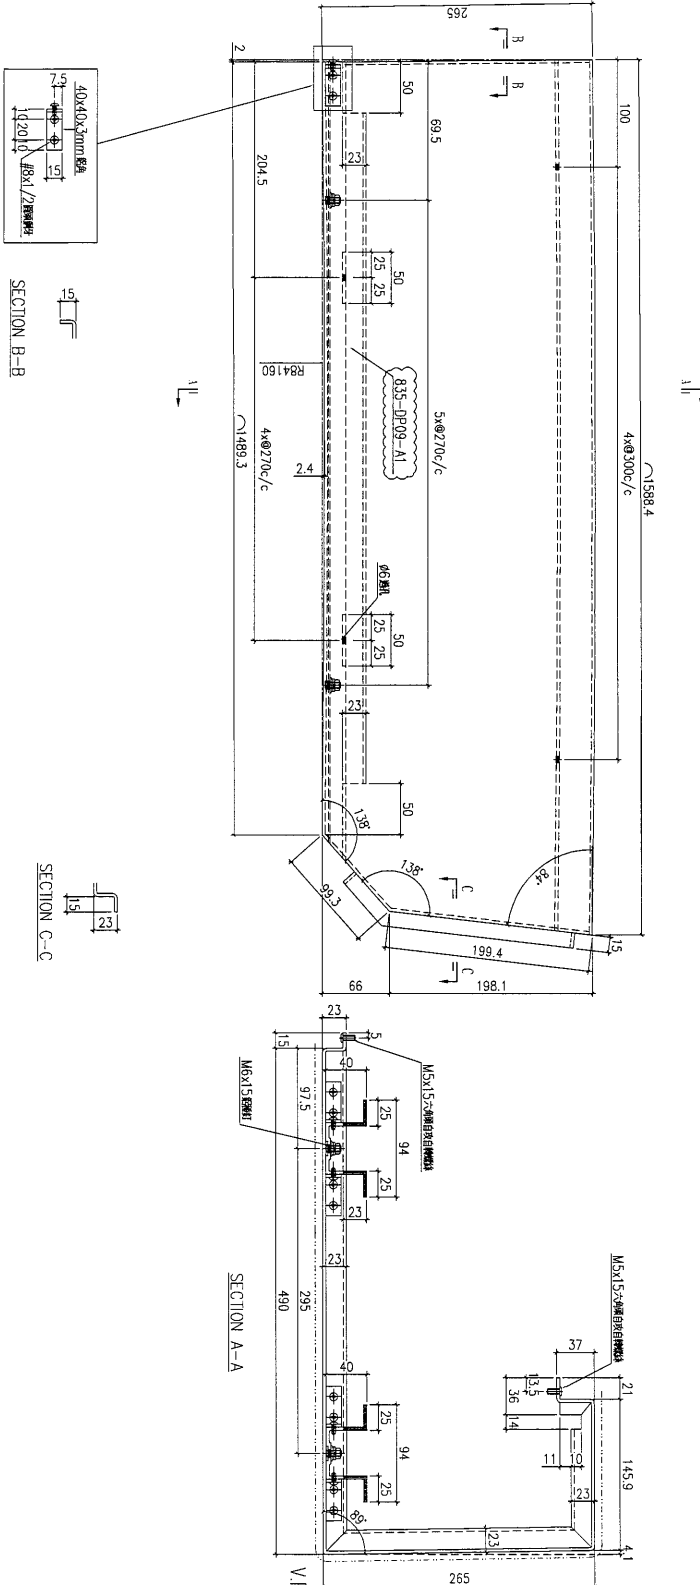




工程號	J-835	地盤	將軍澳	附 件
名稱	鋁板加工圖			
材料	3mm鋁板			
顏色	UCT34440SC-3 3 Coats Silver			
				工廠

 美特鋁質 有限公司 MIDI Aluminium Fabricator Ltd.				類別		物料斗號	
修改	A	B		制圖	夏之川	2017.01.14	圖號 835-DP10
日期	2017.02.06	2017.02.16		復核			數量 2
				批准			位置




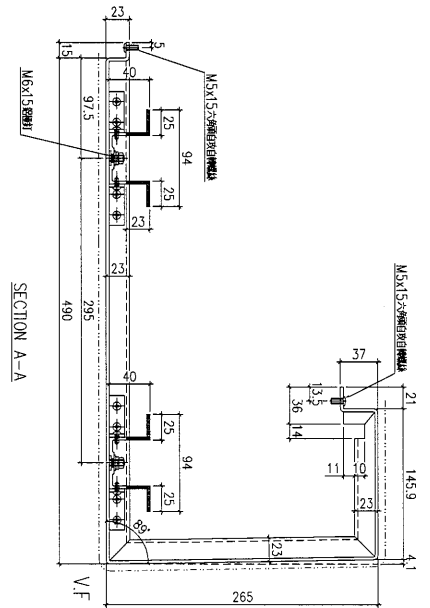
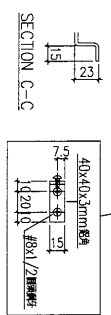
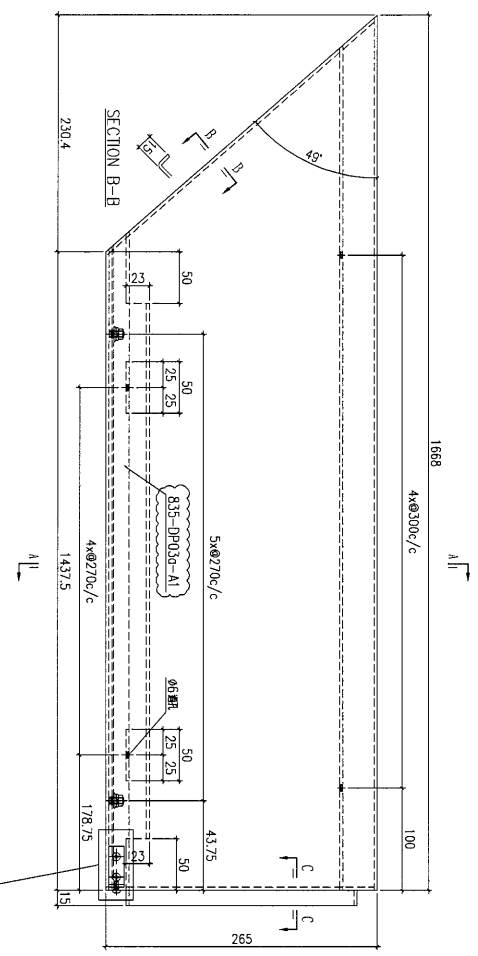
工程號	J-835	地盤	將軍澳	附 件
名稱	鋁板加工圖		採用	
材料	3mm鋁板		地盤	
顏色	UCT34440SC-3 3 Coats Silver		工廠	

 美特鋁質 有限公司 MIDI Aluminium Fabricator Ltd.				類別		物料號	
				制圖	夏之川	2017.01.14	圖號 835-DP01a
修改	A	B		復核			數量 1
日期	2017.02.06	2017.02.16		批准			位置

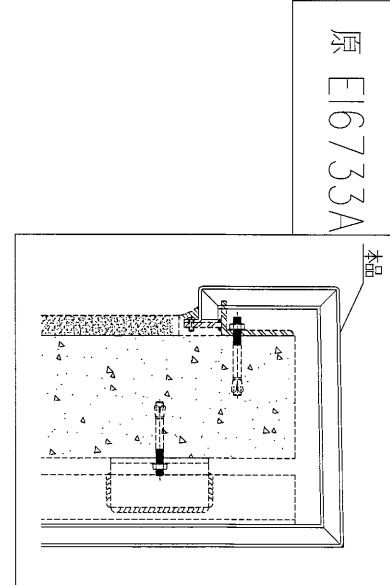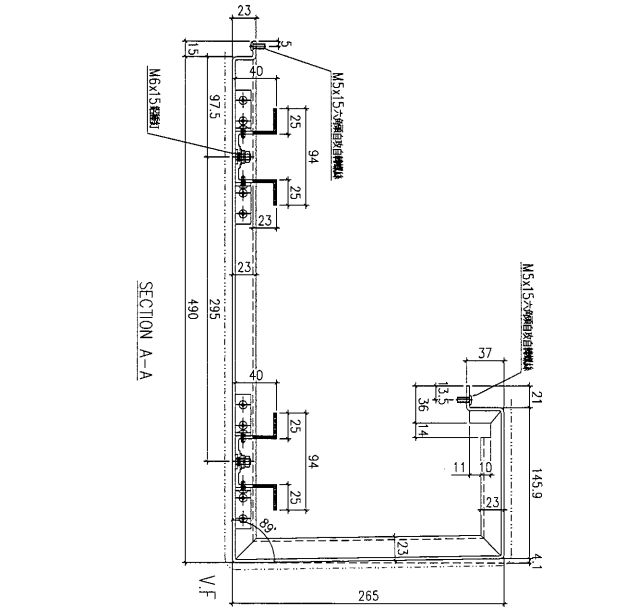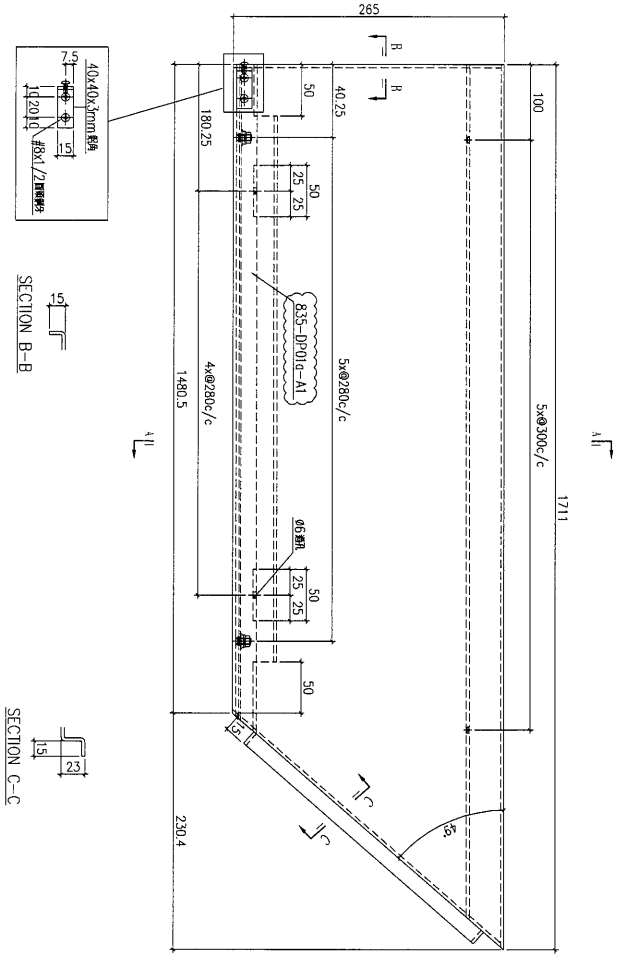


工程號	J-835	地盤	將軍澳	附 件
名稱	鋁板加工圖		採用	
材料	3mm鋁板		地盤	
顏色	UCT34440SC-3 3 Coats Silver		工廠	

 美特鋁質有限公司 MIDI Aluminium Fabricator Ltd.				類別		物料號	
				制圖	夏之川	2017.01.14	圖號 835-DP03a
修改	A	B		復核			數量 1
日期	2017.02.06	2017.02.16		批准			位置




原 E16733A

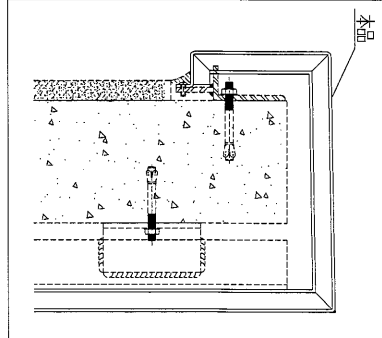

工程號	J-835	地盤	將軍澳	附件
名稱	鉛板加工圖		採用	
材料	3mm鉛板		地盤	
顏色	UCT34440SC-3 3 Coats Silver		工廠	


美特鋁質 有限公司 MIDI Aluminium Fabricator Ltd.			類別	物料號		
			制圖	夏之川	2017.01.14	圖號
修改	A	B	復核		數量	1
日期	2017.02.06	2017.02.16	批准		位置	

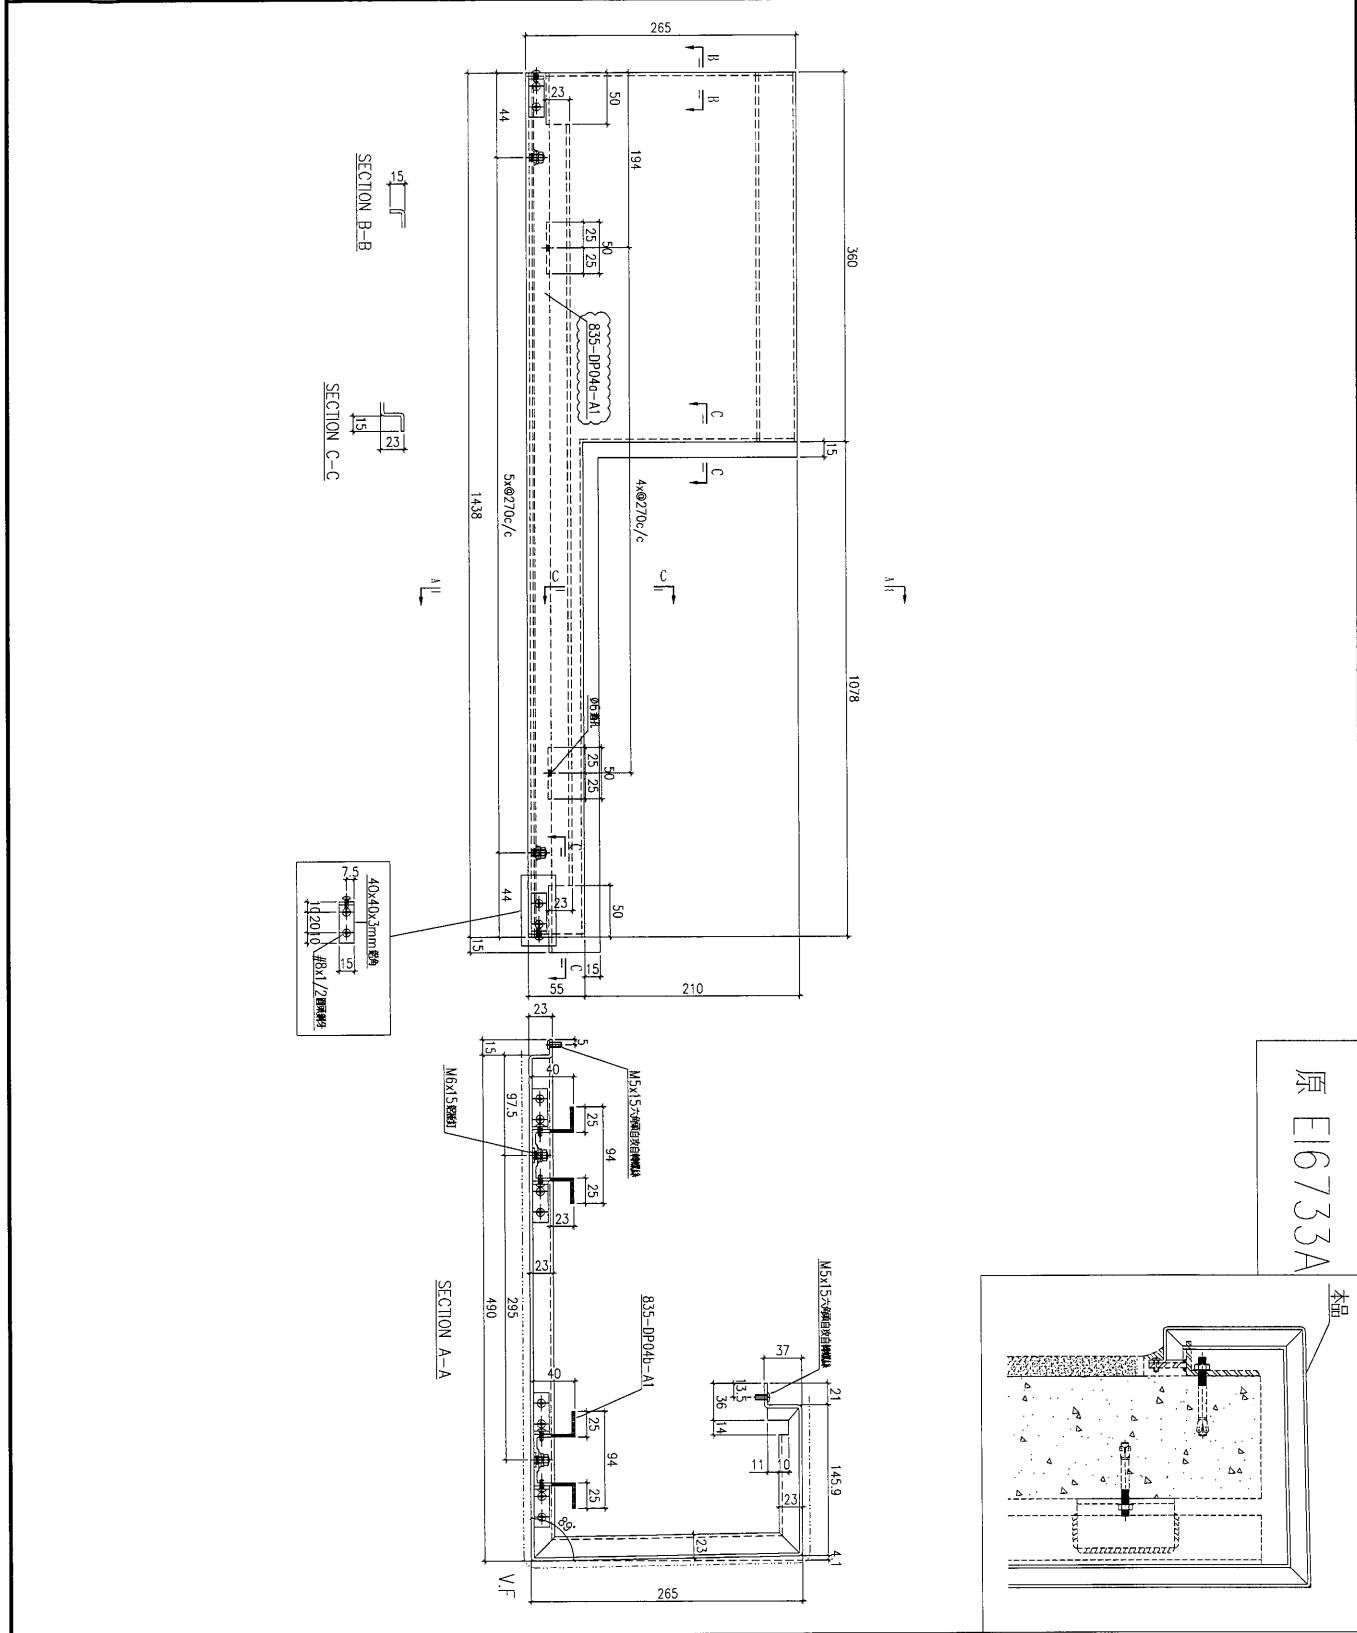


原 E16733A

工程號	J-835	地盤	將軍澳	附 件  採 用 地 盤 工 廠		
名稱	鋁板加工圖					
材料	3mm鋁板					
顏色	UCT3440SC-3 3 Coats Silver					

 <b>美特鋁質</b> 有限公司 MIDI Aluminium Fabricator Ltd.				類別		物料號		
				制圖	夏之川	2017.01.14	圖號	835-DP04b
修改	A	B		復核			數量	2
日期	2017.02.06	2017.02.16		批准			位置	



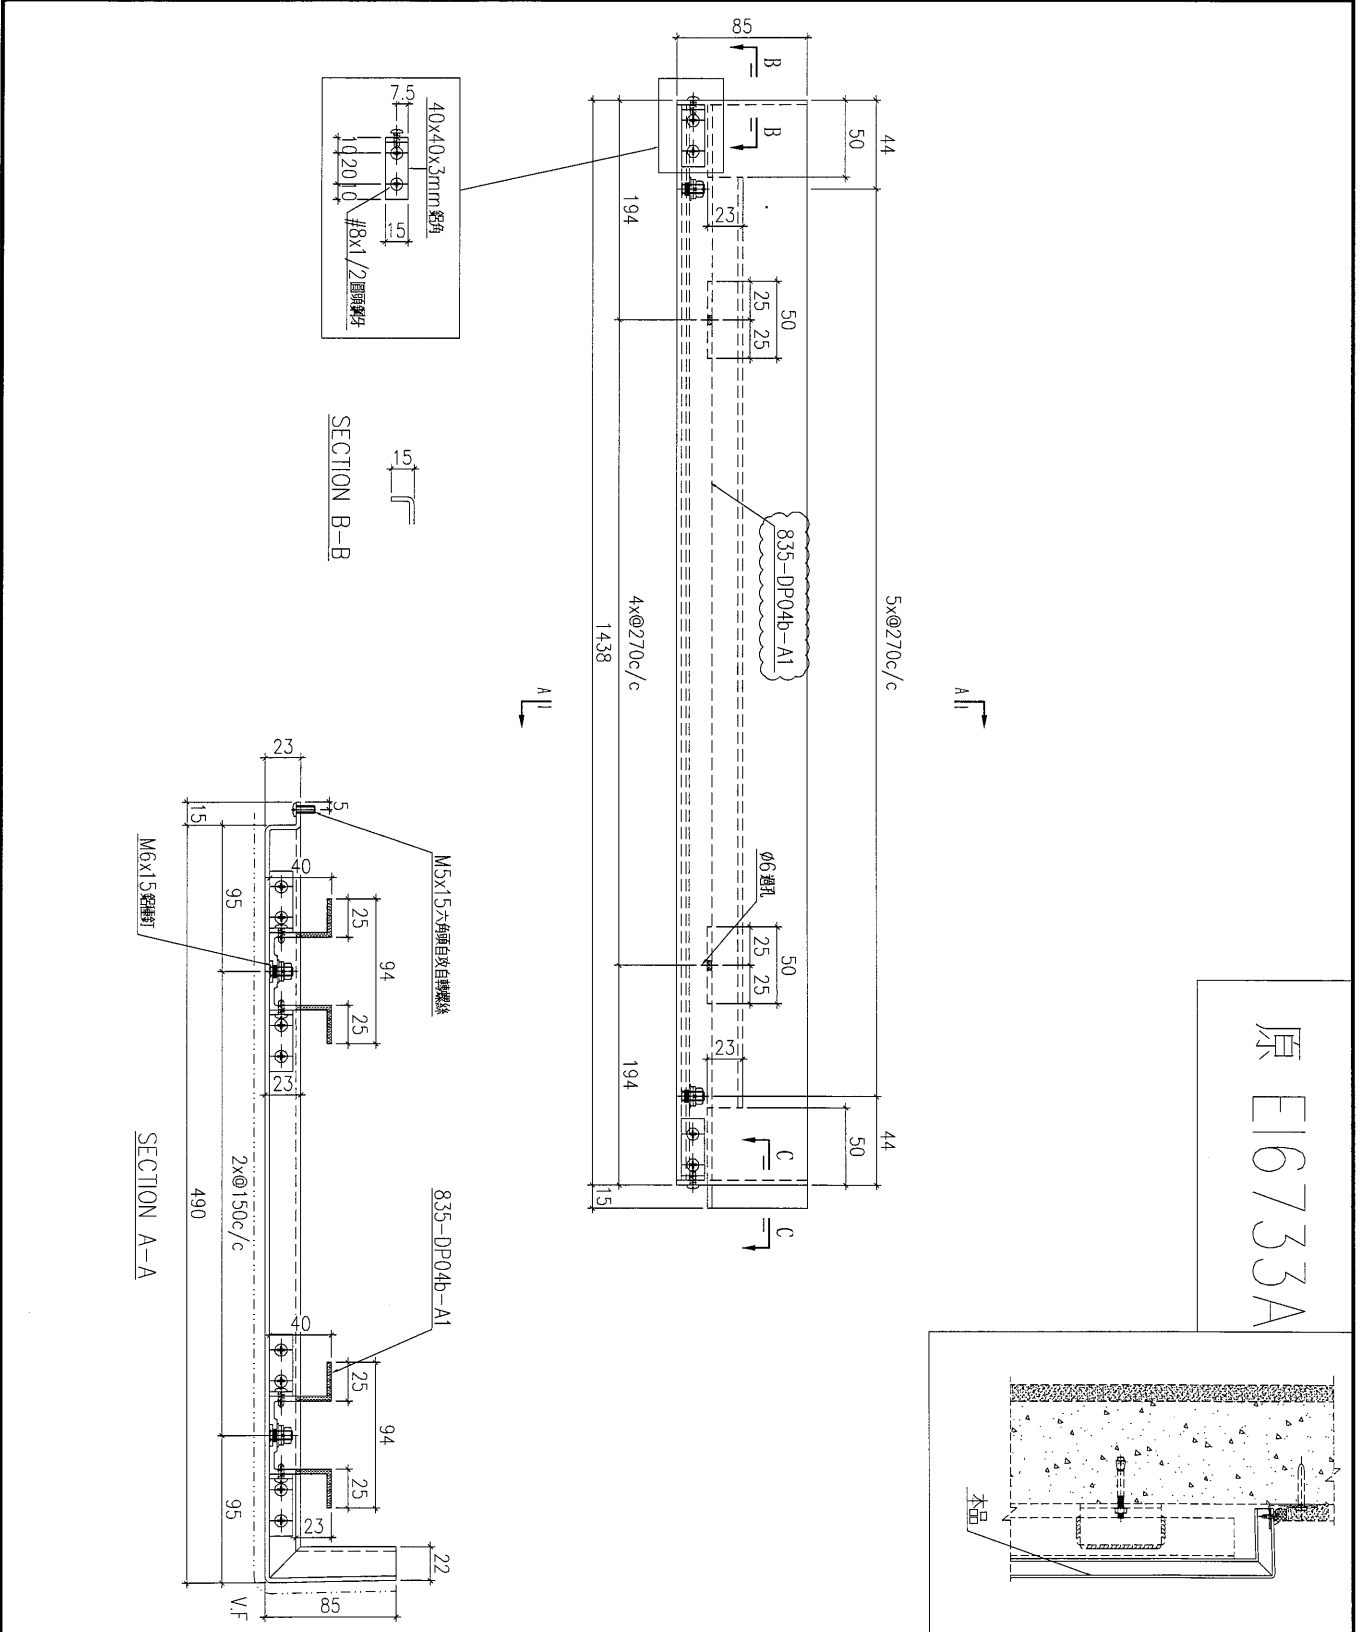


原 E16733A

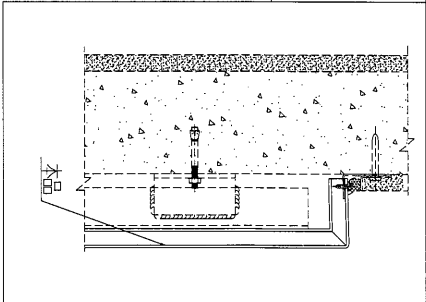

工程號	J-835	地盤	將軍澳	附 件
名稱	鋁板加工圖		採用	
材料	3mm鋁板		地盤	
顏色	UCT34440SC-3 3 Coats Silver		工廠	

 美特鋁質 有限公司 MIDI Aluminium Fabricator Ltd.				類別		物料號	
				制圖	夏之川	2017.01.14	圖號 835-DP05a
修改	A	B		復核			數量 1
日期	2017.02.06	2017.02.16		批准			位置

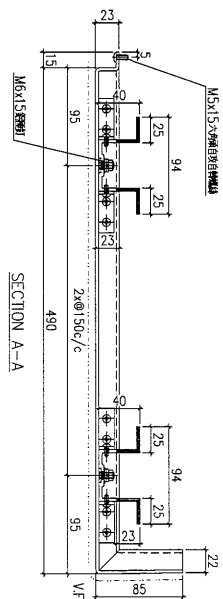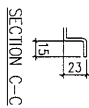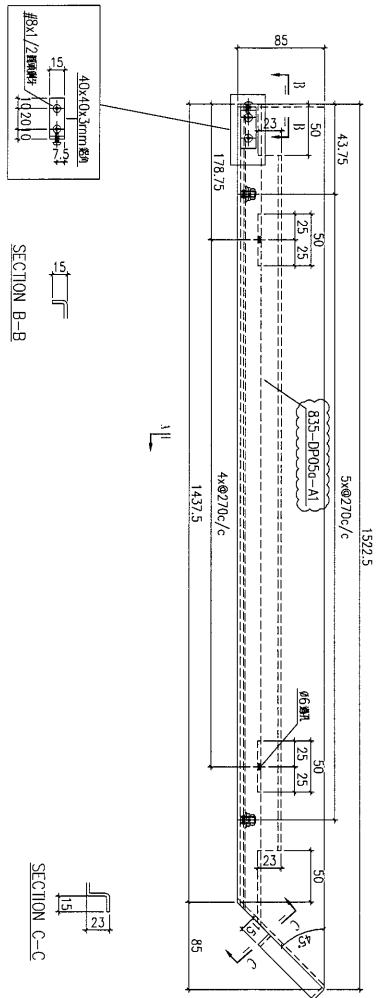

1 I I


1 I I

SECTION B-B

SECTION C-C

SECTION A-A



原 E16733A

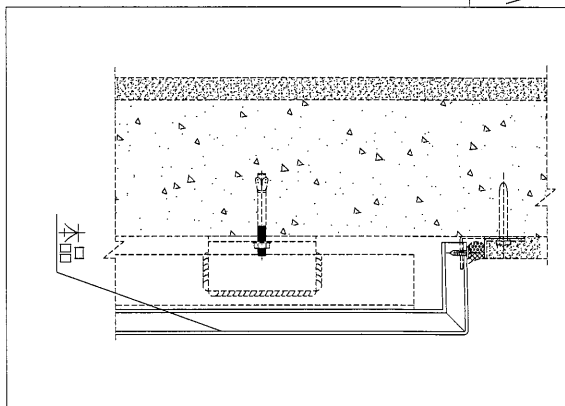

工程號	J-835	地盤	將軍澳
名稱	鋁板加工圖		採用
材料	3mm鋁板		地盤
顏色	UCT34440SC-3 3 Coats Silver		工廠

附件	



 美特鋁質 有限公司 MIDI Aluminium Fabricator Ltd.				類別		物料號	
				制圖	夏之川	2017.01.14	圖號 835-DP06a
修改	A	B		復核			數量 1
日期	2017.02.06	2017.02.16		批准			位置

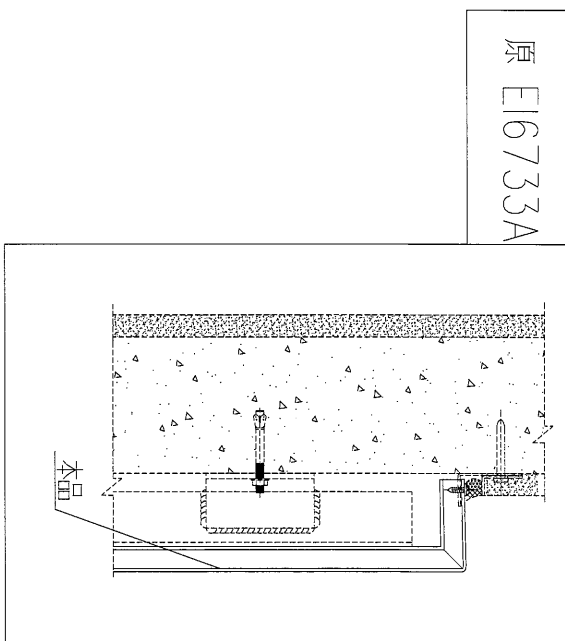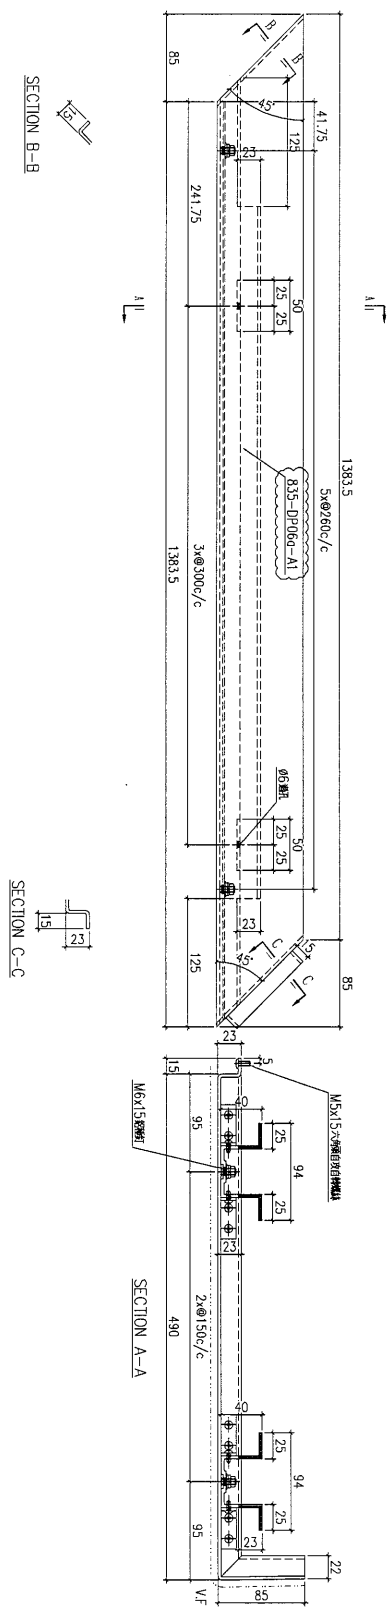

原 E16733A

工程號	J-835	地盤	將軍澳	附 件
名稱	鋁板加工圖		採用	
材料	3mm鋁板		地盤	
顏色	UCT34440SC-3 3 Coats Silver		工廠	


 美特鋁質 有限公司 MIDI Aluminium Fabricator Ltd.				類別		物料號	
修改	A	B		制圖	夏之川	2017.01.14	圖號 835-DP07a
日期	2017.02.06	2017.02.16		復核			數量 1
				批准			位置

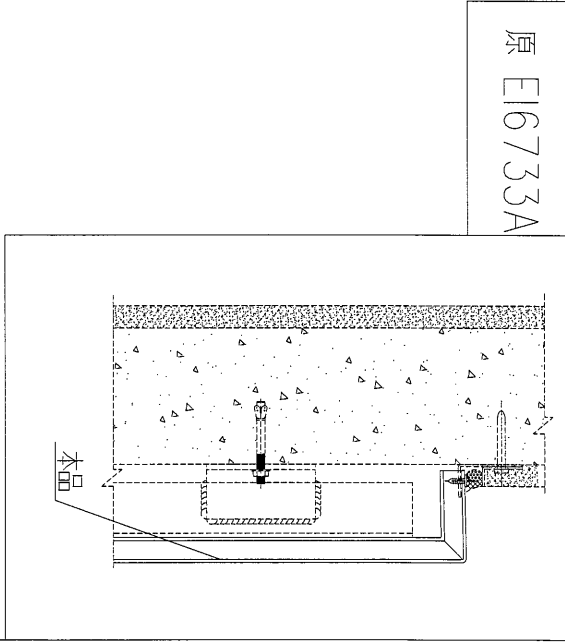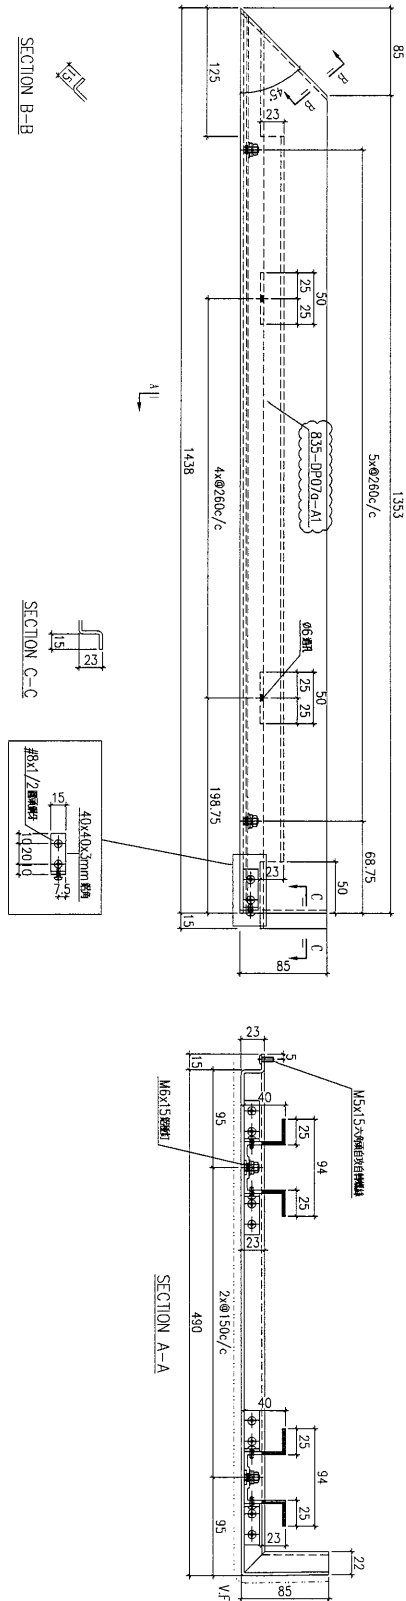


工程號	J-835	地盤	將軍澳
名稱	鋁板加工圖		採用
材料	3mm鋁板		地盤
顏色	UCT34440SC-3 3 Coats Silver		工廠

附件	

美特鋁質 有限公司 MIDI Aluminium Fabricator Ltd.				類別		物料號	
修改	A	B		制圖	夏之川	2017.01.14	圖號 835-DP08a
日期	2017.02.06	2017.02.16		復核			數量 1
				批准			位置

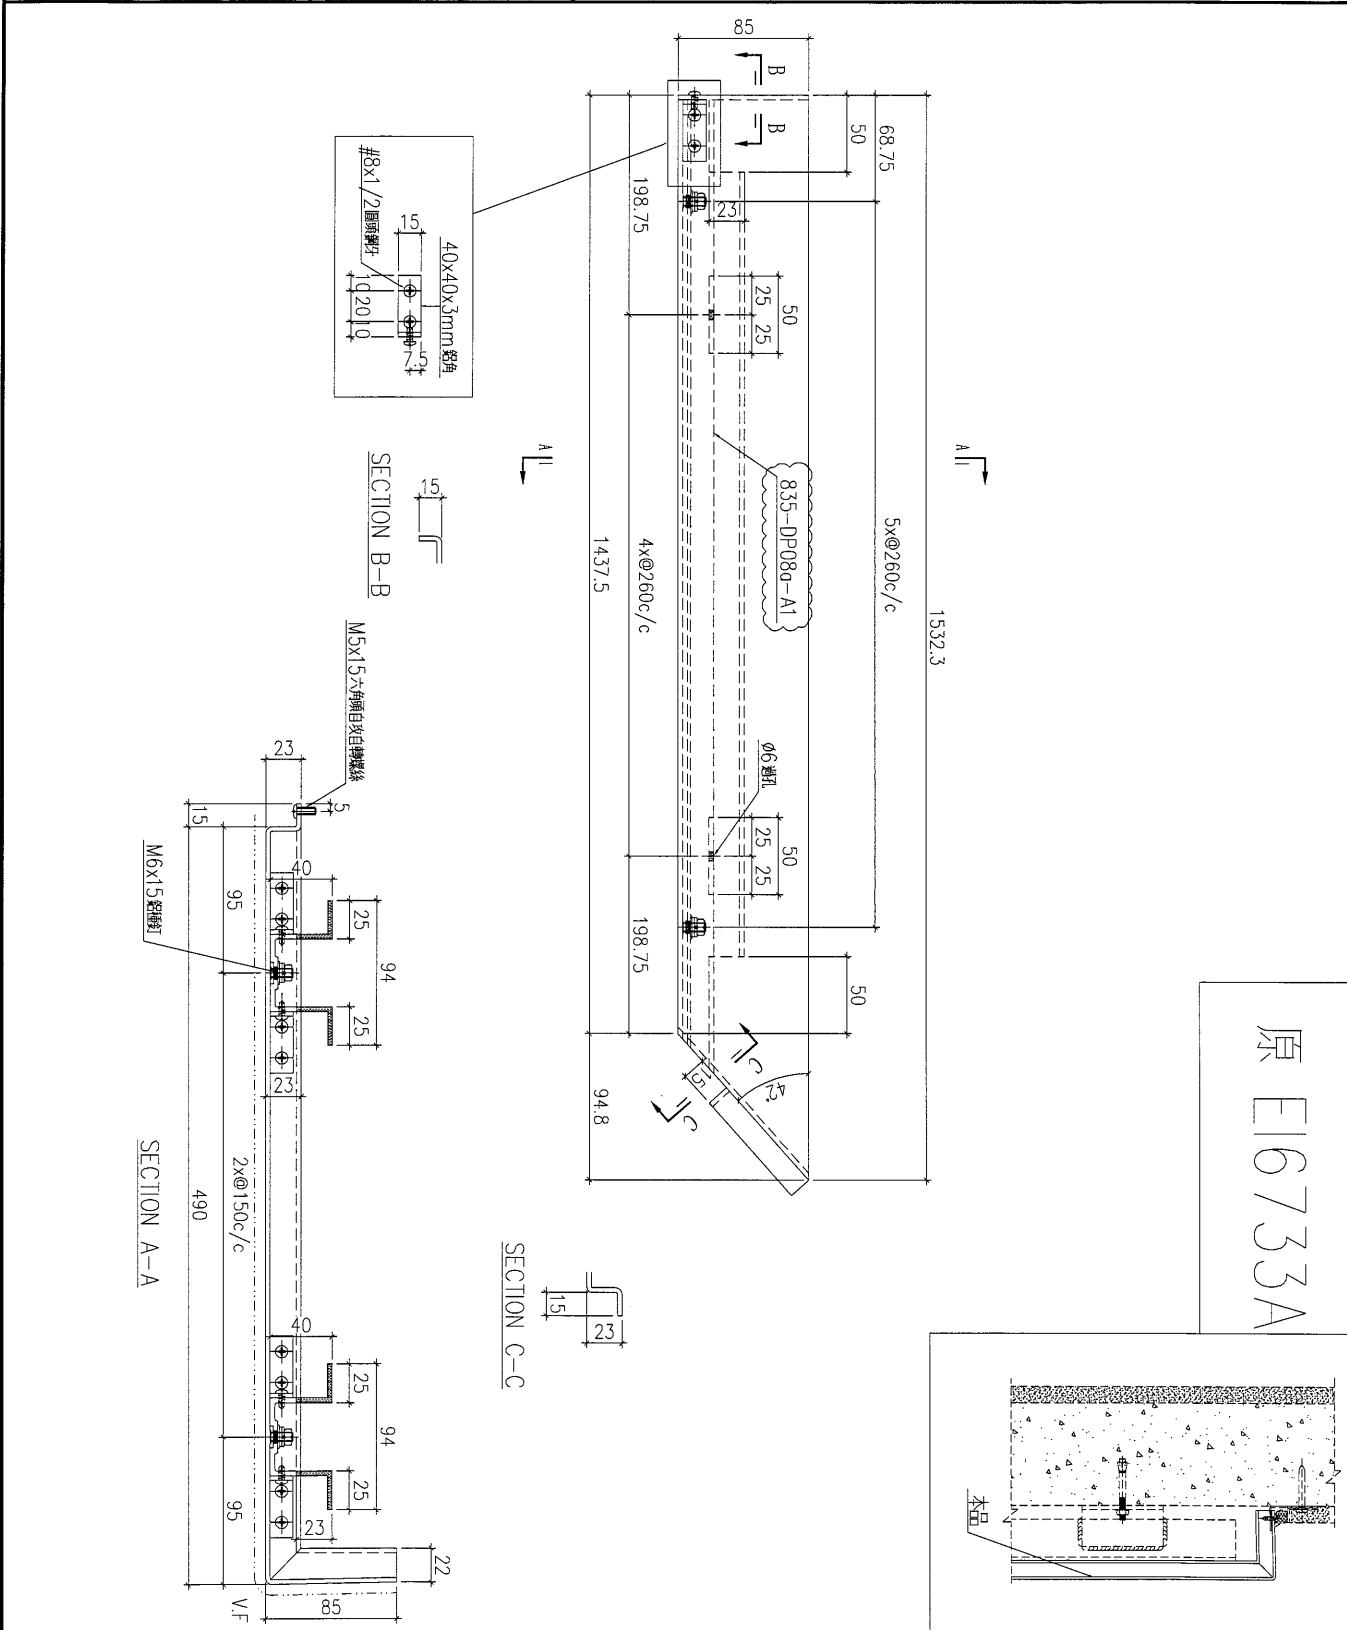


原 E16733A

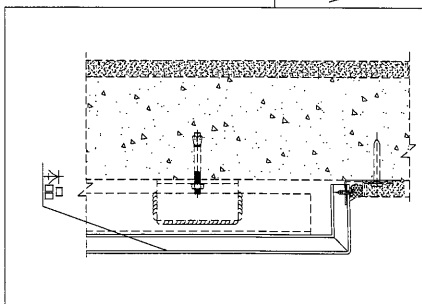

工程號	J-835	地盤	將軍澳	附件
名稱	鋁板加工圖		採用	
材料	3mm鋁板		地盤	
顏色	UCT34440SC-3 3 Coats Silver		工廠	


 美特鋁質有限公司 MIDI Aluminium Fabricator Ltd.		類別		物料編號	
修改		A	B	制圖	夏之川
日期		2017.02.06	2017.02.16	2017.01.14	圖號
				數量	1
				位置	

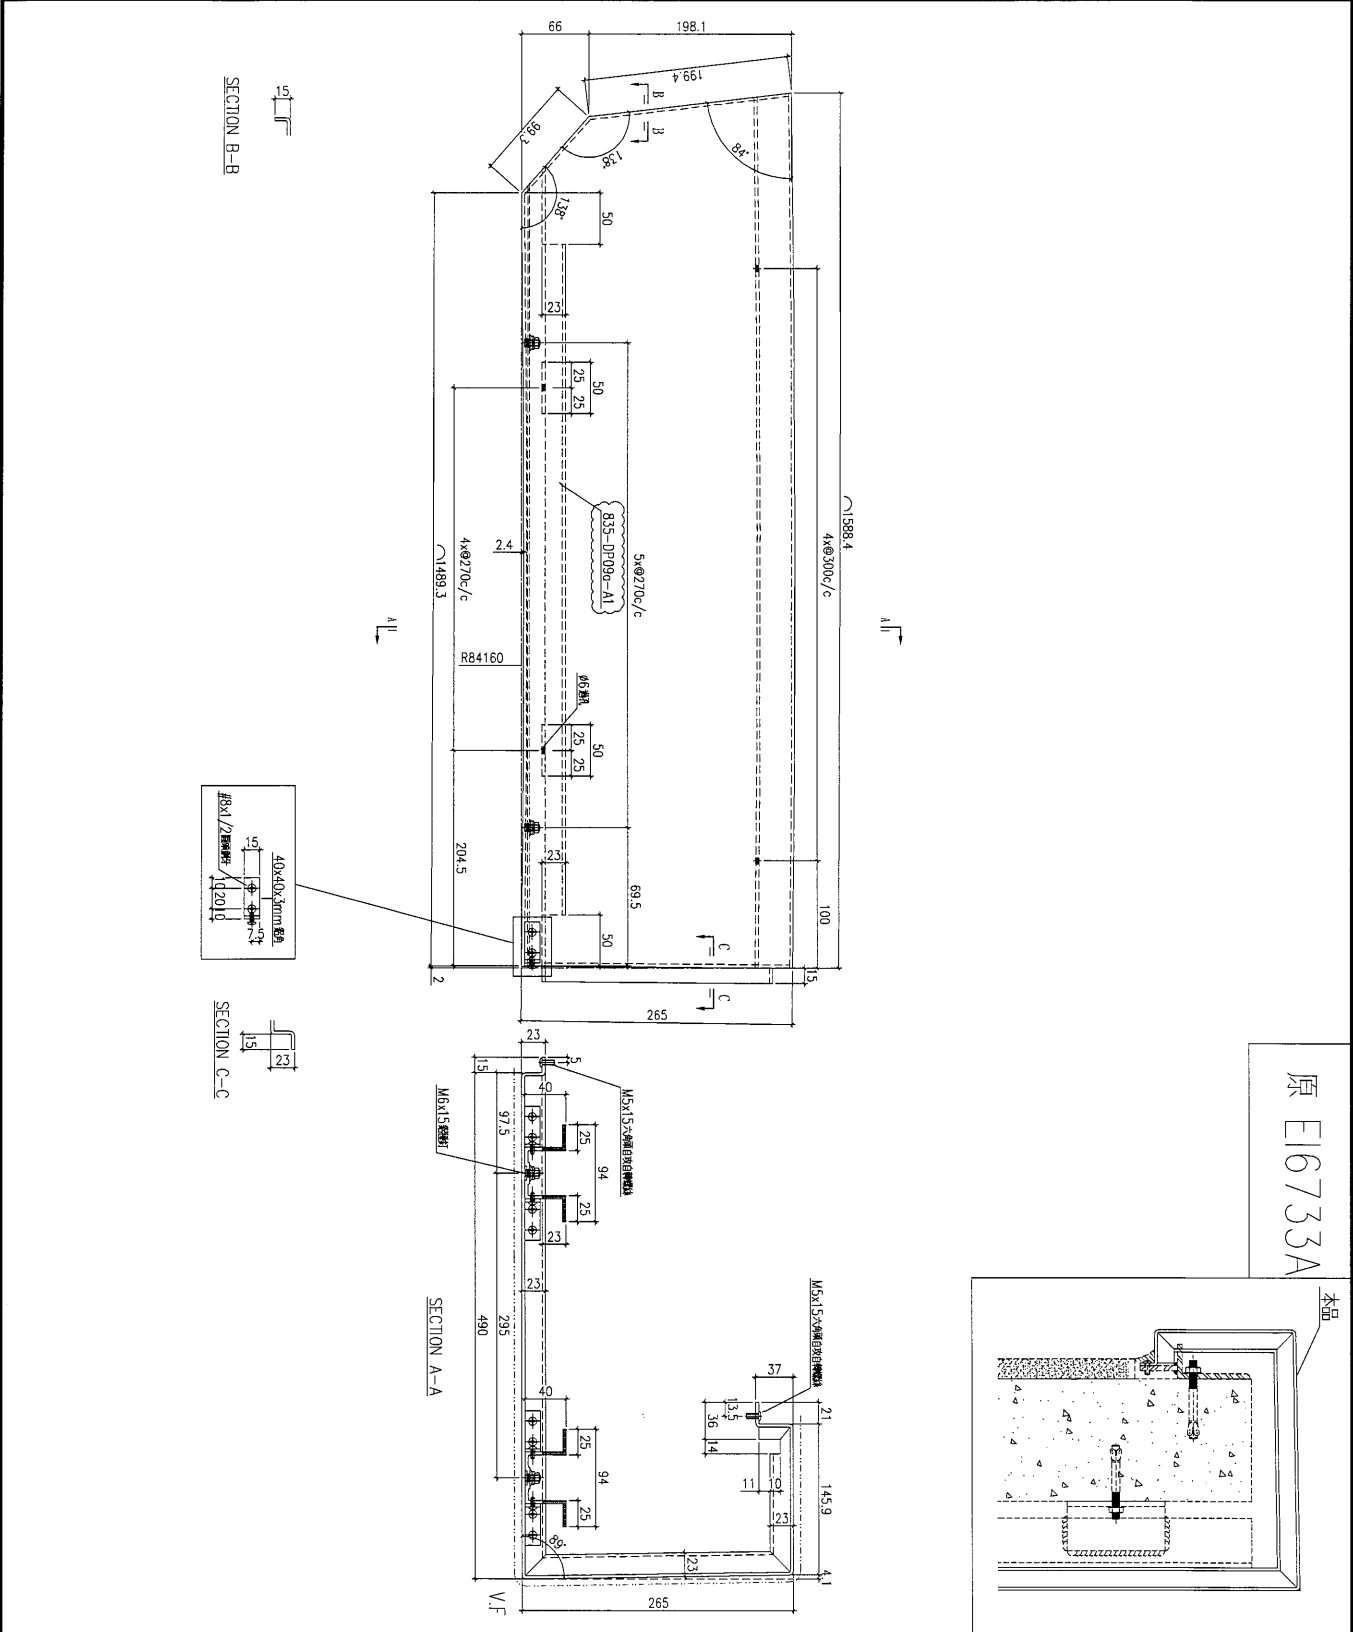


工程號	J-835	地盤	將軍澳	附件
名稱	鉛板加工圖			
材料	3mm鉛板			
顏色	UCT34440SC-3 3 Coats Silver			

美特鋁質 有限公司 MIDI Aluminium Fabricator Ltd.				類別		物料編號	
				制圖	夏之川	2017.01.14	圖號
				圖號	835-EP01		
修改	A	B		復核		數量	2
日期	2017.02.06	2017.02.16		批准		位置	

原 E16733A

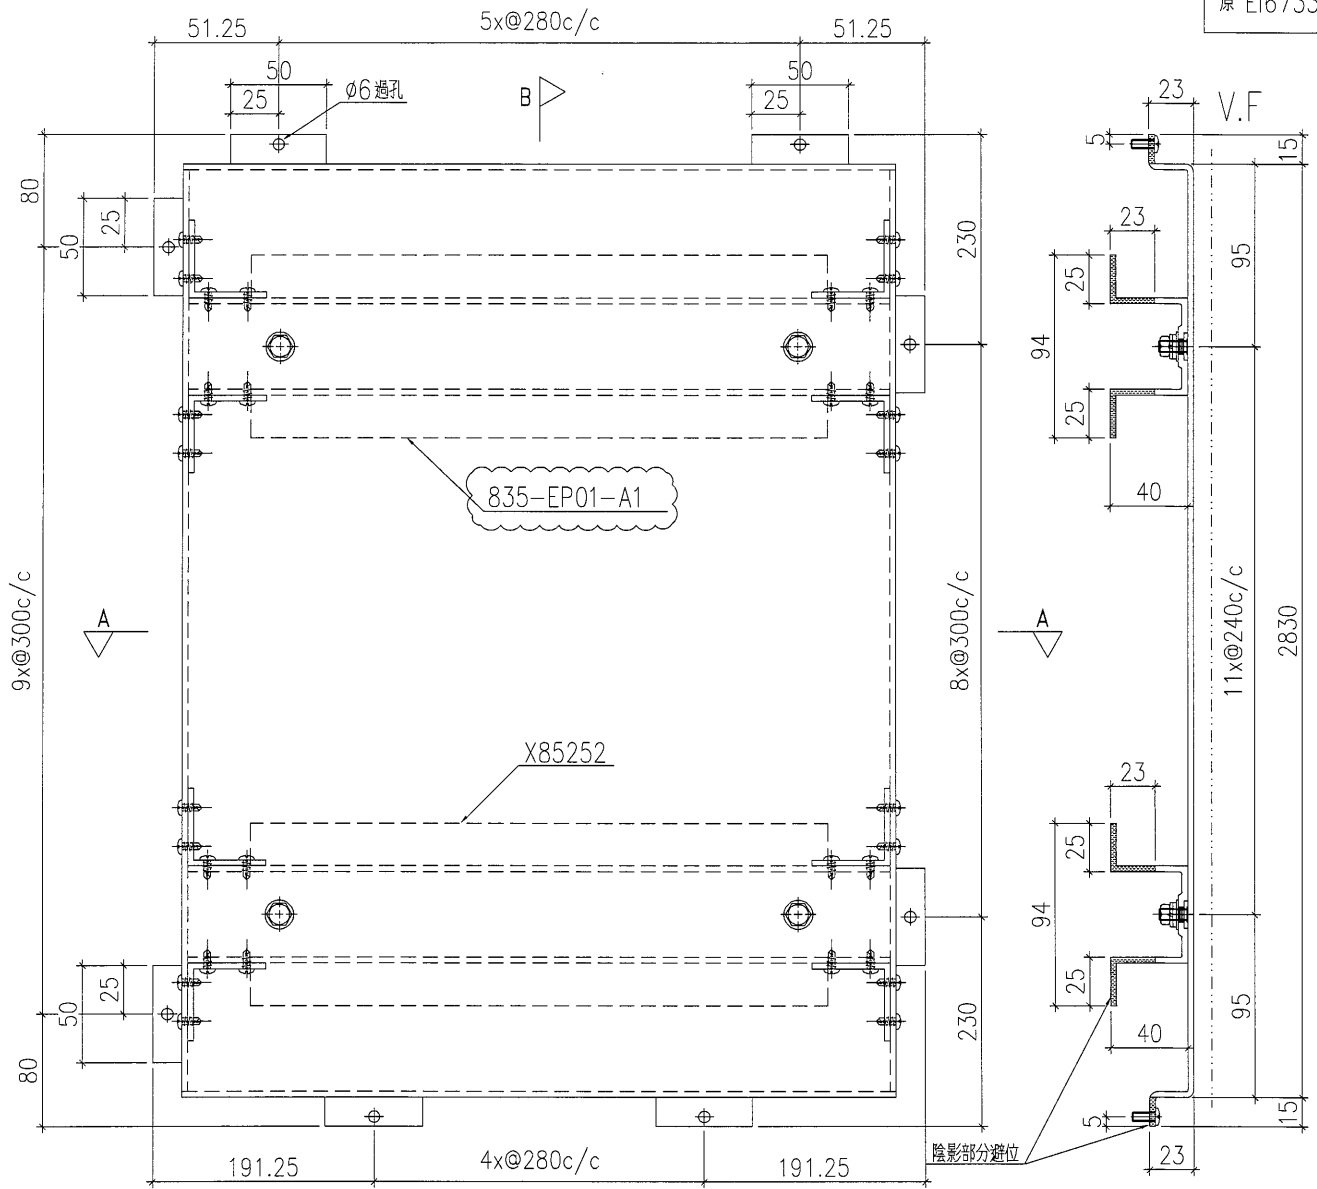


SECTION B-B

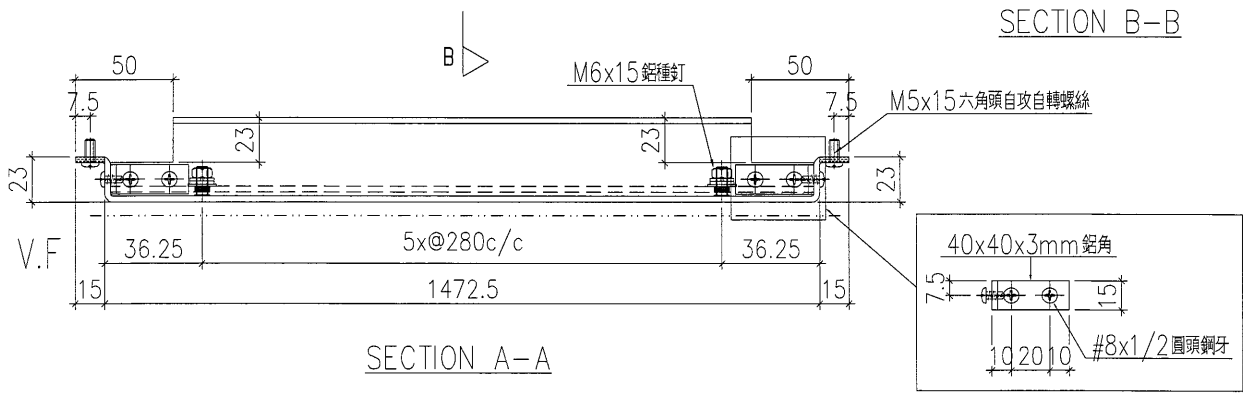


SECTION A-A

工程號	J-835	地盤	將軍澳	附 件
名稱	鋁板加工圖		採用	
材料	3mm鋁板		地盤	
顏色	UCT34440SC-3 3 Coats Silver		工廠	


 美特鋁質有限公司 MIDI Aluminium Fabricator Ltd.				類別		物料編號	
修改	A	B		制圖	夏之川	2017.01.14	圖號 835-EP02
日期	2017.02.06	2017.02.16		復核			數量 2
				批准			位置

原 E16733A

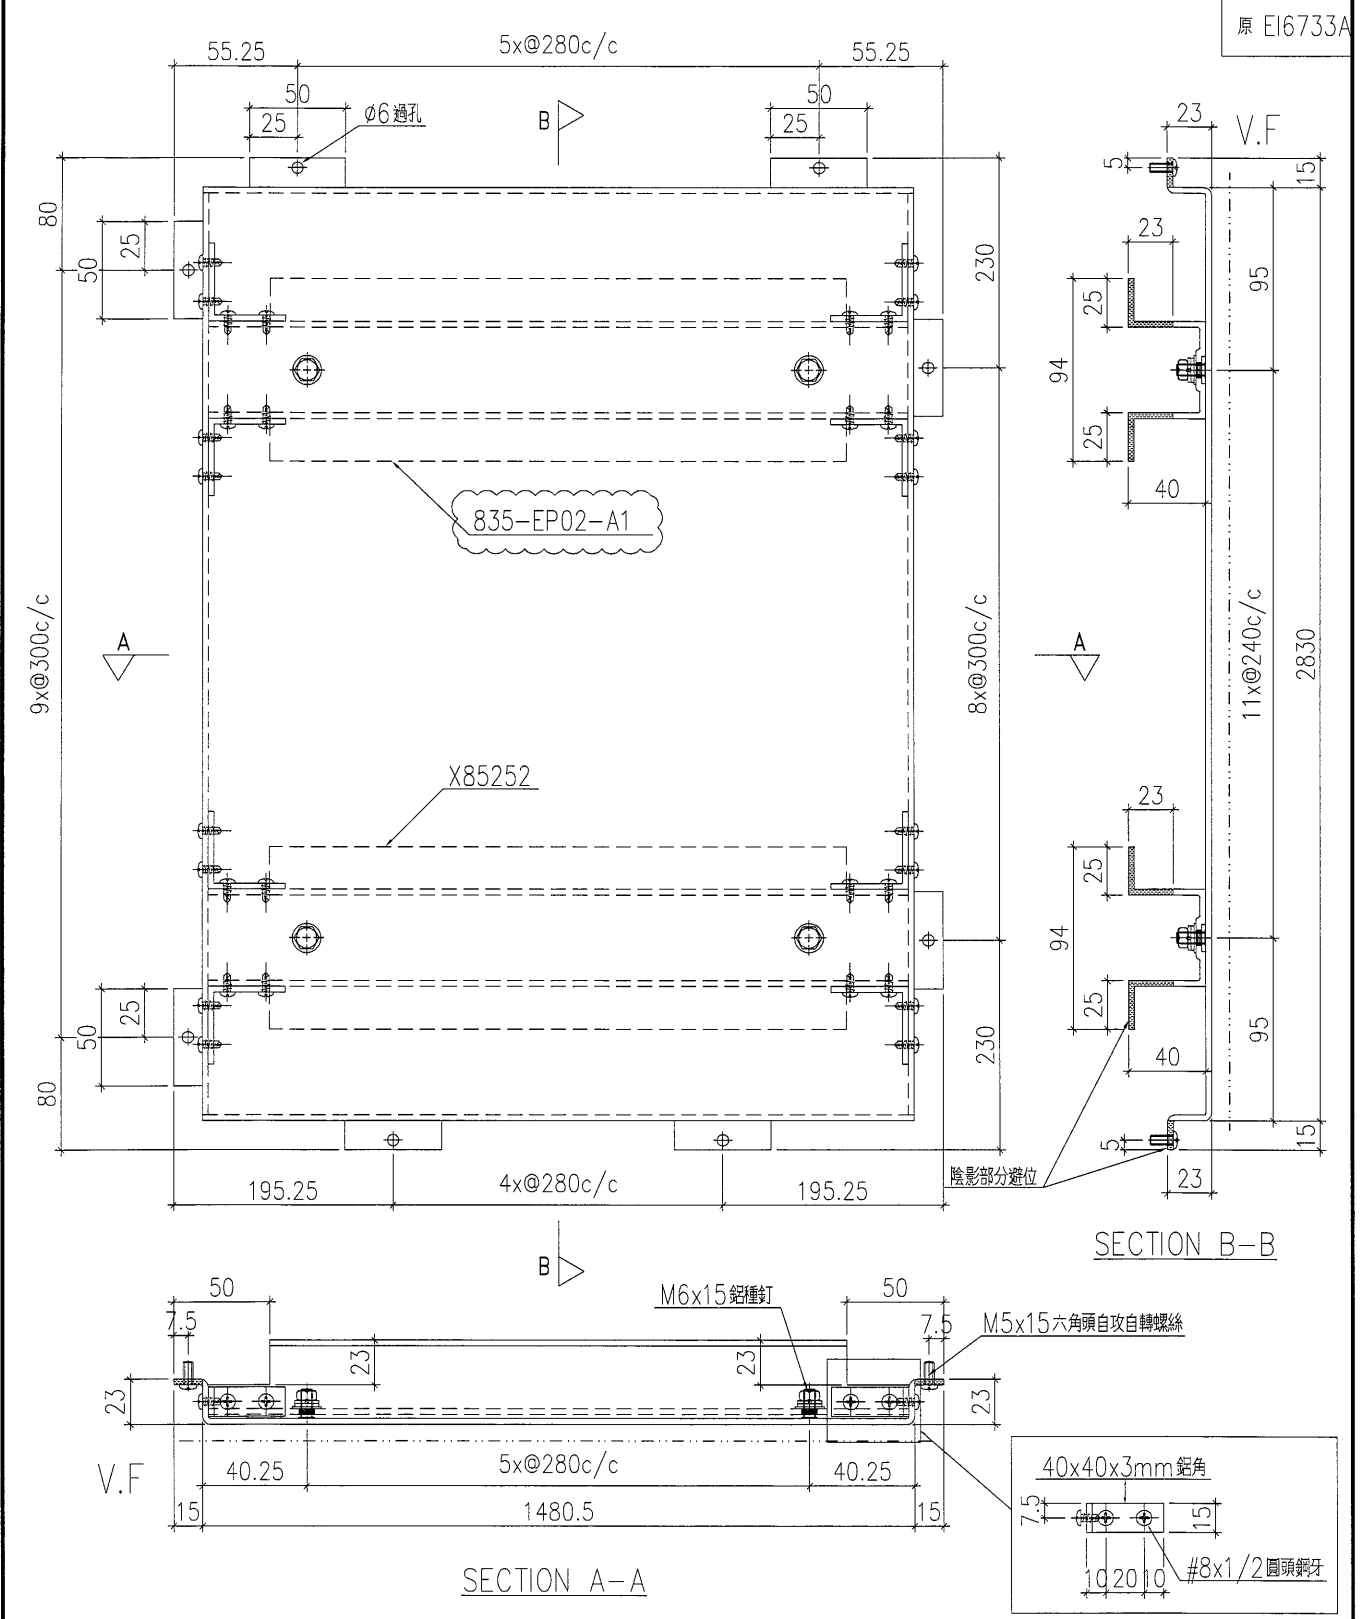


工程號	J-835	地盤	將軍澳	附 件
名稱	鋁板加工圖		採用	
材料	3mm 鋁板		地盤	
顏色	UCT34440SC-3 3 Coats Silver		工廠	

美特鋁質 有限公司 MIDI Aluminium Fabricator Ltd.				類別		物料編號		
				制圖	夏之川	2017.01.14	圖號	835-EP03
修改	A	B		復核			數量	1
日期	2017.02.06	2017.02.16		批准			位置	

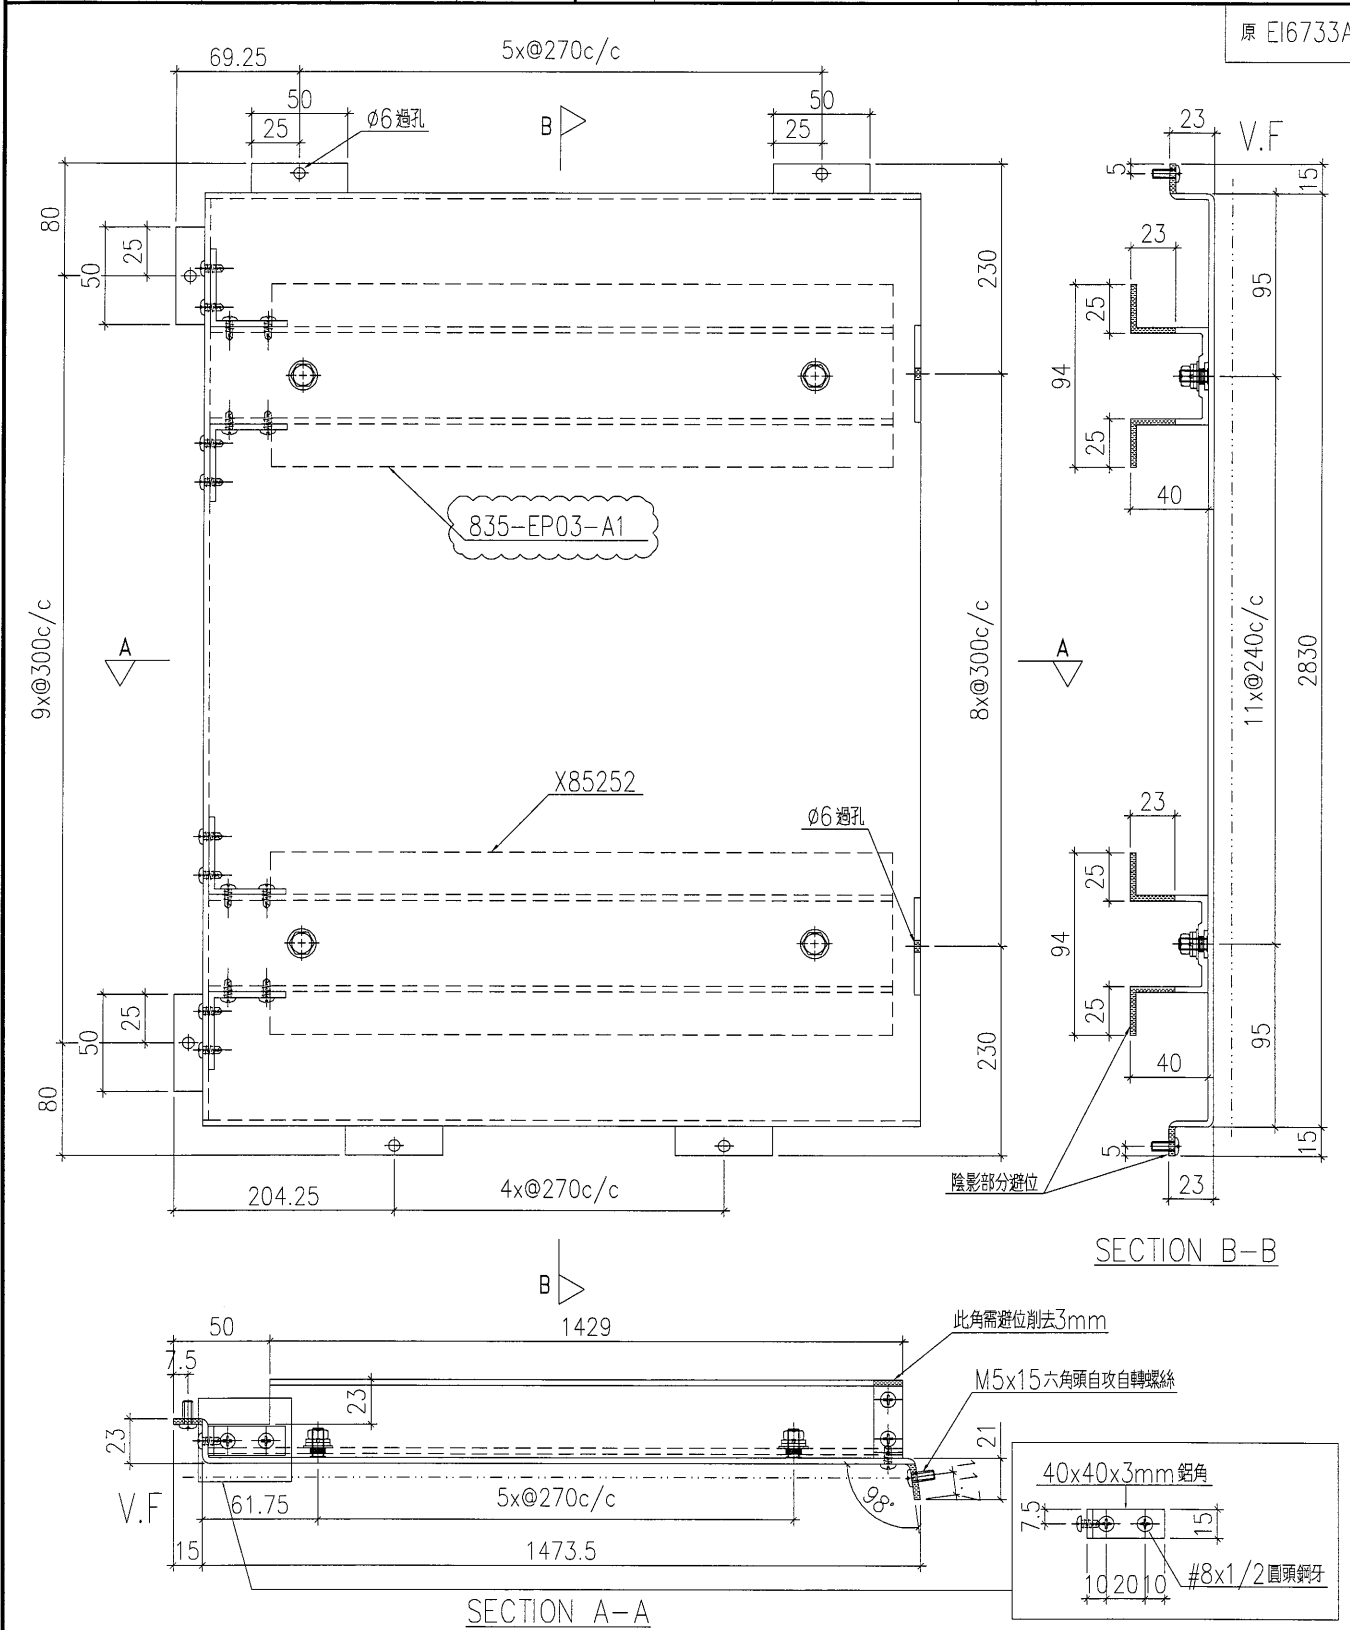

工程號	J-835	地盤	將軍澳	附 件
名稱	鋁板加工圖		採用	
材料	3mm鋁板		地盤	
顏色	UCT34440SC-3 3 Coats Silver		工廠	


美特鋁質 有限公司 MIDI Aluminium Fabricator Ltd.				類別		物料號		
				制圖	夏之川	2017.01.14	圖號	835-EP04
修改	A	B		復核			數量	6
日期	2017.02.06	2017.02.16		批准			位置	

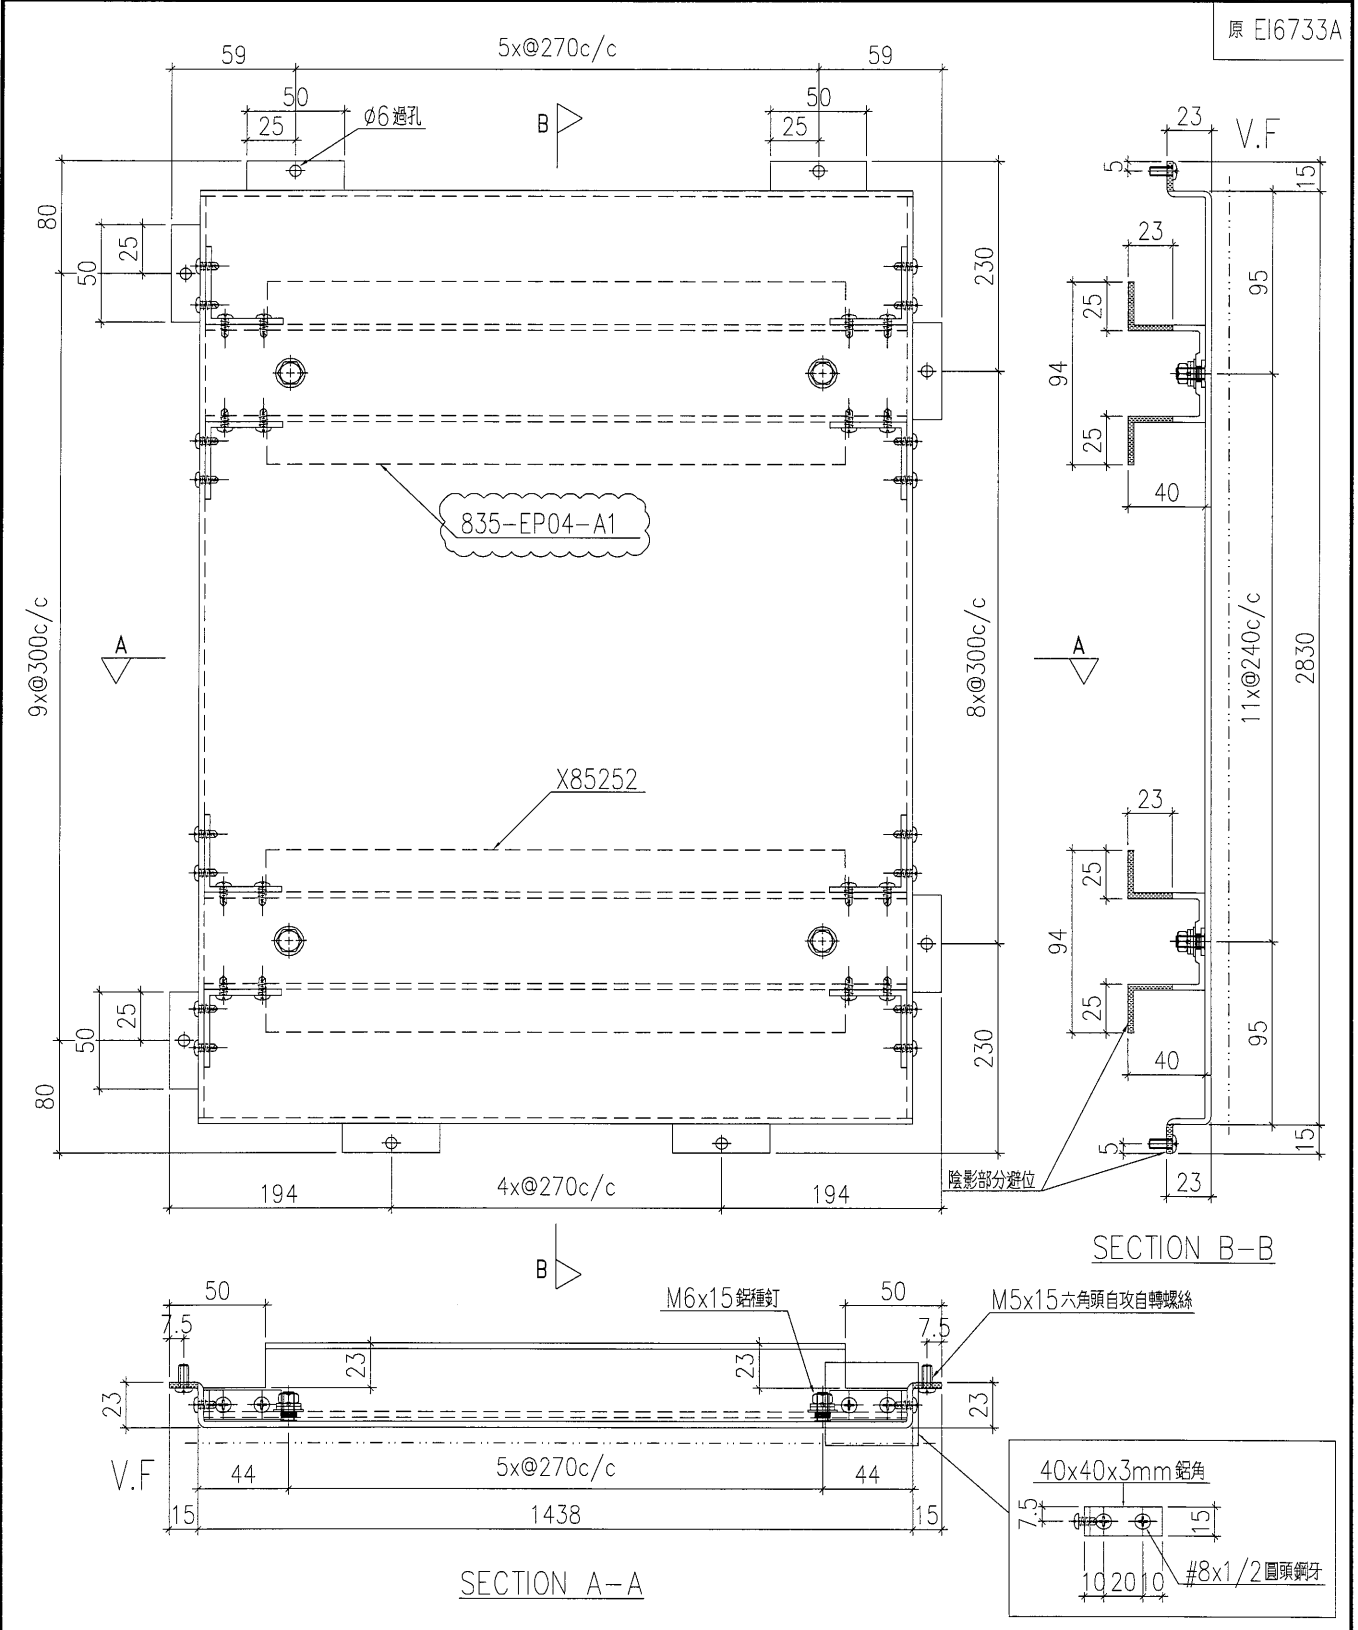

工程號	J-835	地盤	將軍澳	附 件
名稱	鋁板加工圖		採用	
材料	3mm鋁板		地盤	
顏色	UCT34440SC-3 3 Coats Silver		工廠	


 美特鋁質 有限公司 MIDI Aluminium Fabricator Ltd.				類別		物料號		
				制圖	夏之川	2017.01.14	圖號	835-EP05
修改	A	B		復核			數量	1
日期	2017.02.06	2017.02.16		批准			位置	

原 E16733A

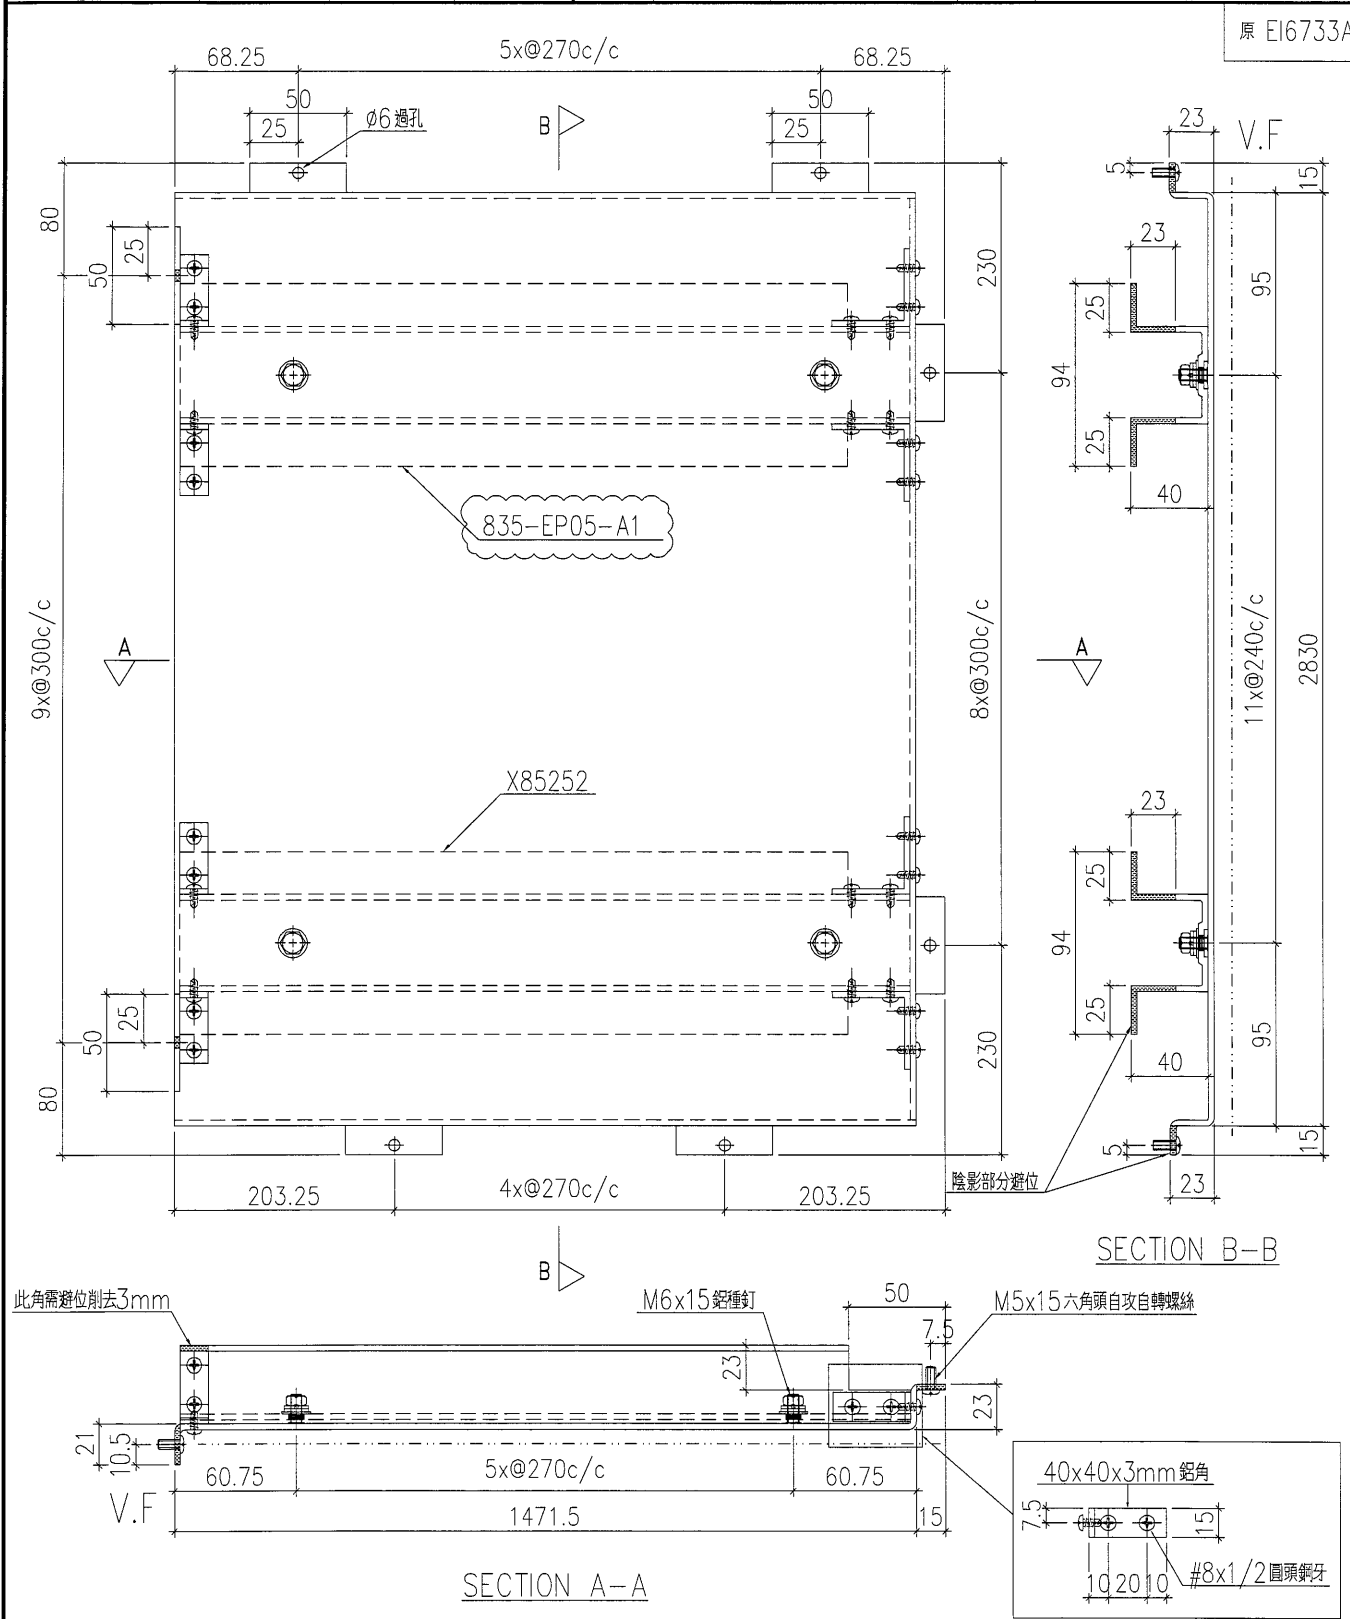


工程號	J-835	地盤	將軍澳	附件
名稱	鋁板加工圖		採用	
材料	3mm鋁板		地盤	
顏色	UCT34440SC-3 3 Coats Silver		工廠	

 美特鋁質 有限公司 MIDI Aluminium Fabricator Ltd.				類別		物料號		
				制圖	夏之川	2017.01.14	圖號	835-EP06
修改	A	B		復核			數量	1
日期	2017.02.06	2017.02.16		批准			位置	

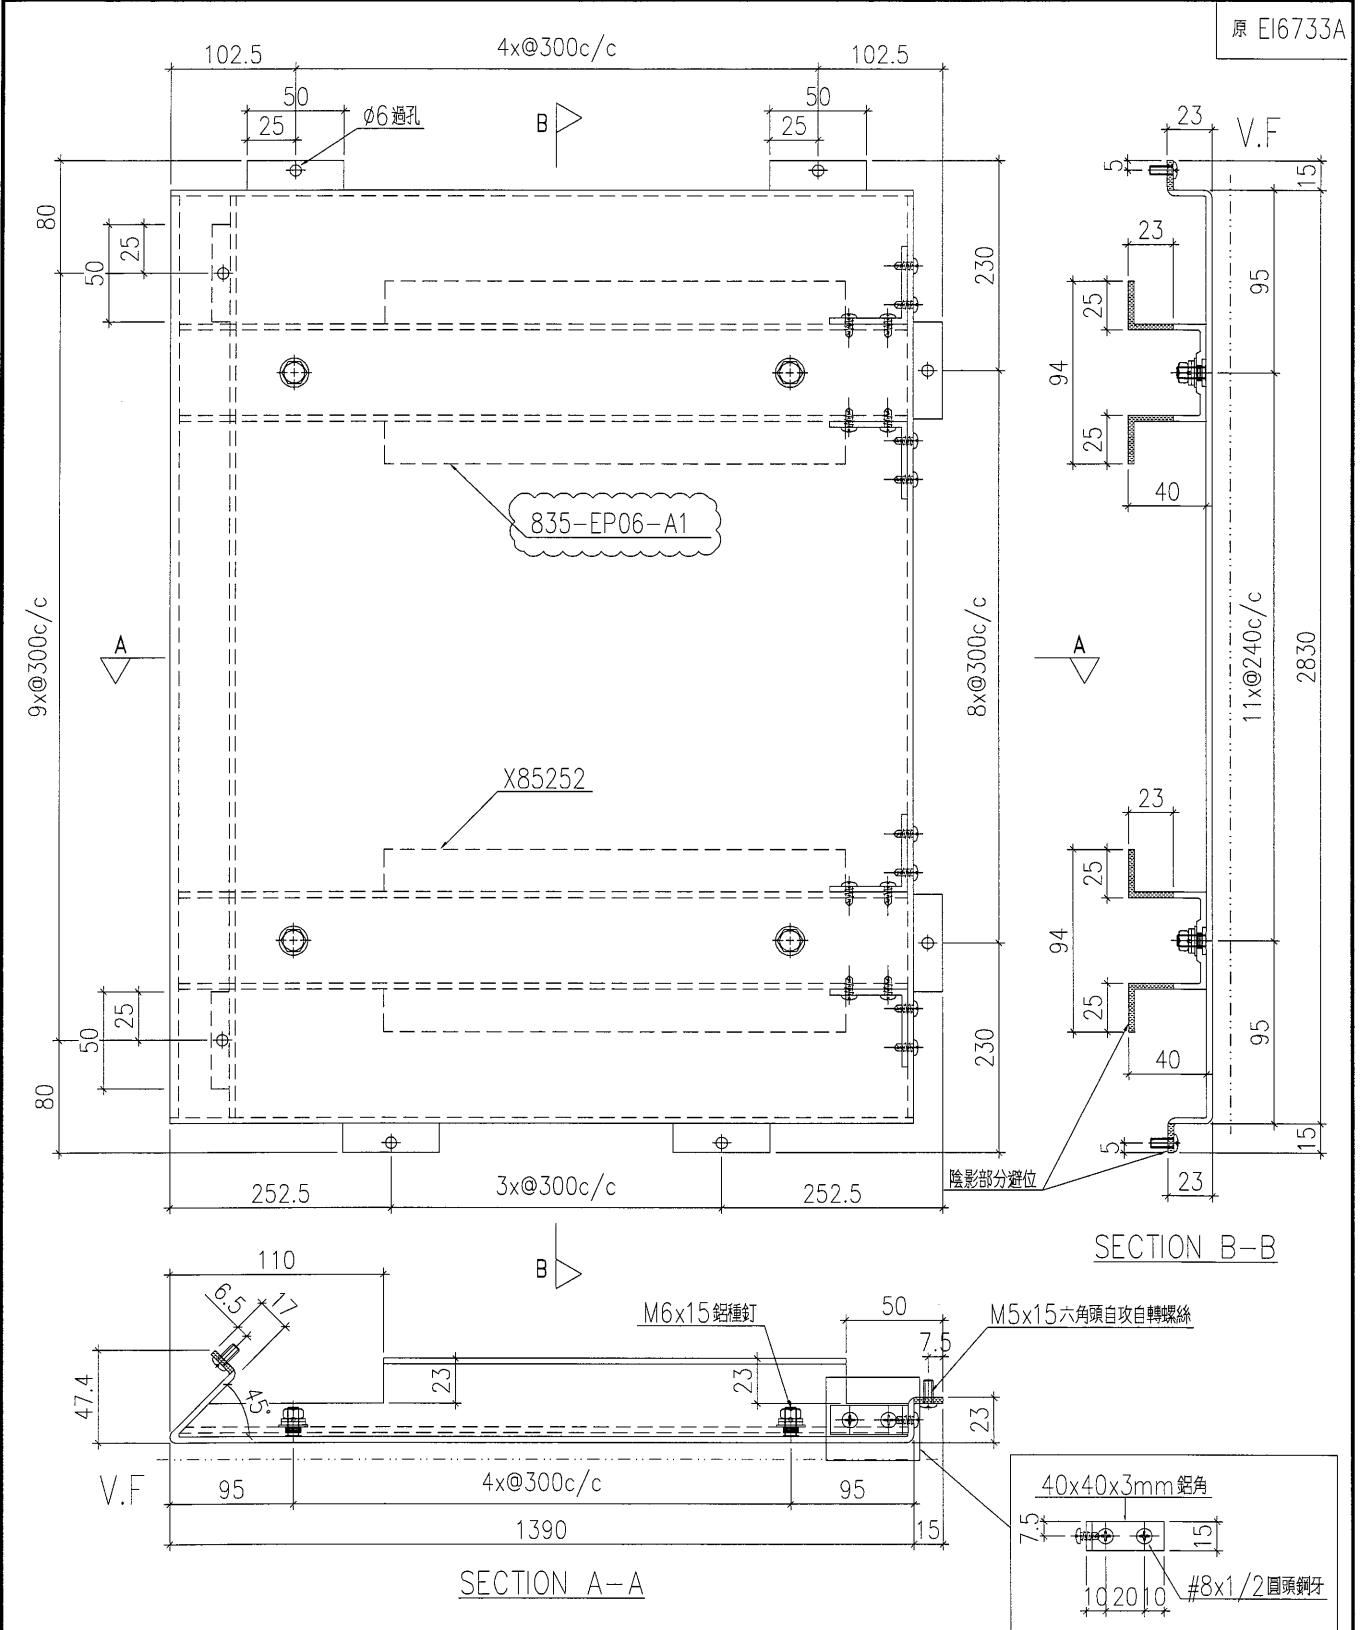

工程號	J-835	地盤	將軍澳	附 件
名稱	鋁板加工圖		採用	
材料	3mm鋁板		地盤	
顏色	UCT34440SC-3 3 Coats Silver		工廠	

 美特鋁質 有限公司 MIDI Aluminium Fabricator Ltd.				類別		物料編號		
				制圖	夏之川	2017.01.14	圖號	835-EP07
修改	A	B		復核			數量	1
日期	2017.02.06	2017.02.16		批准			位置	

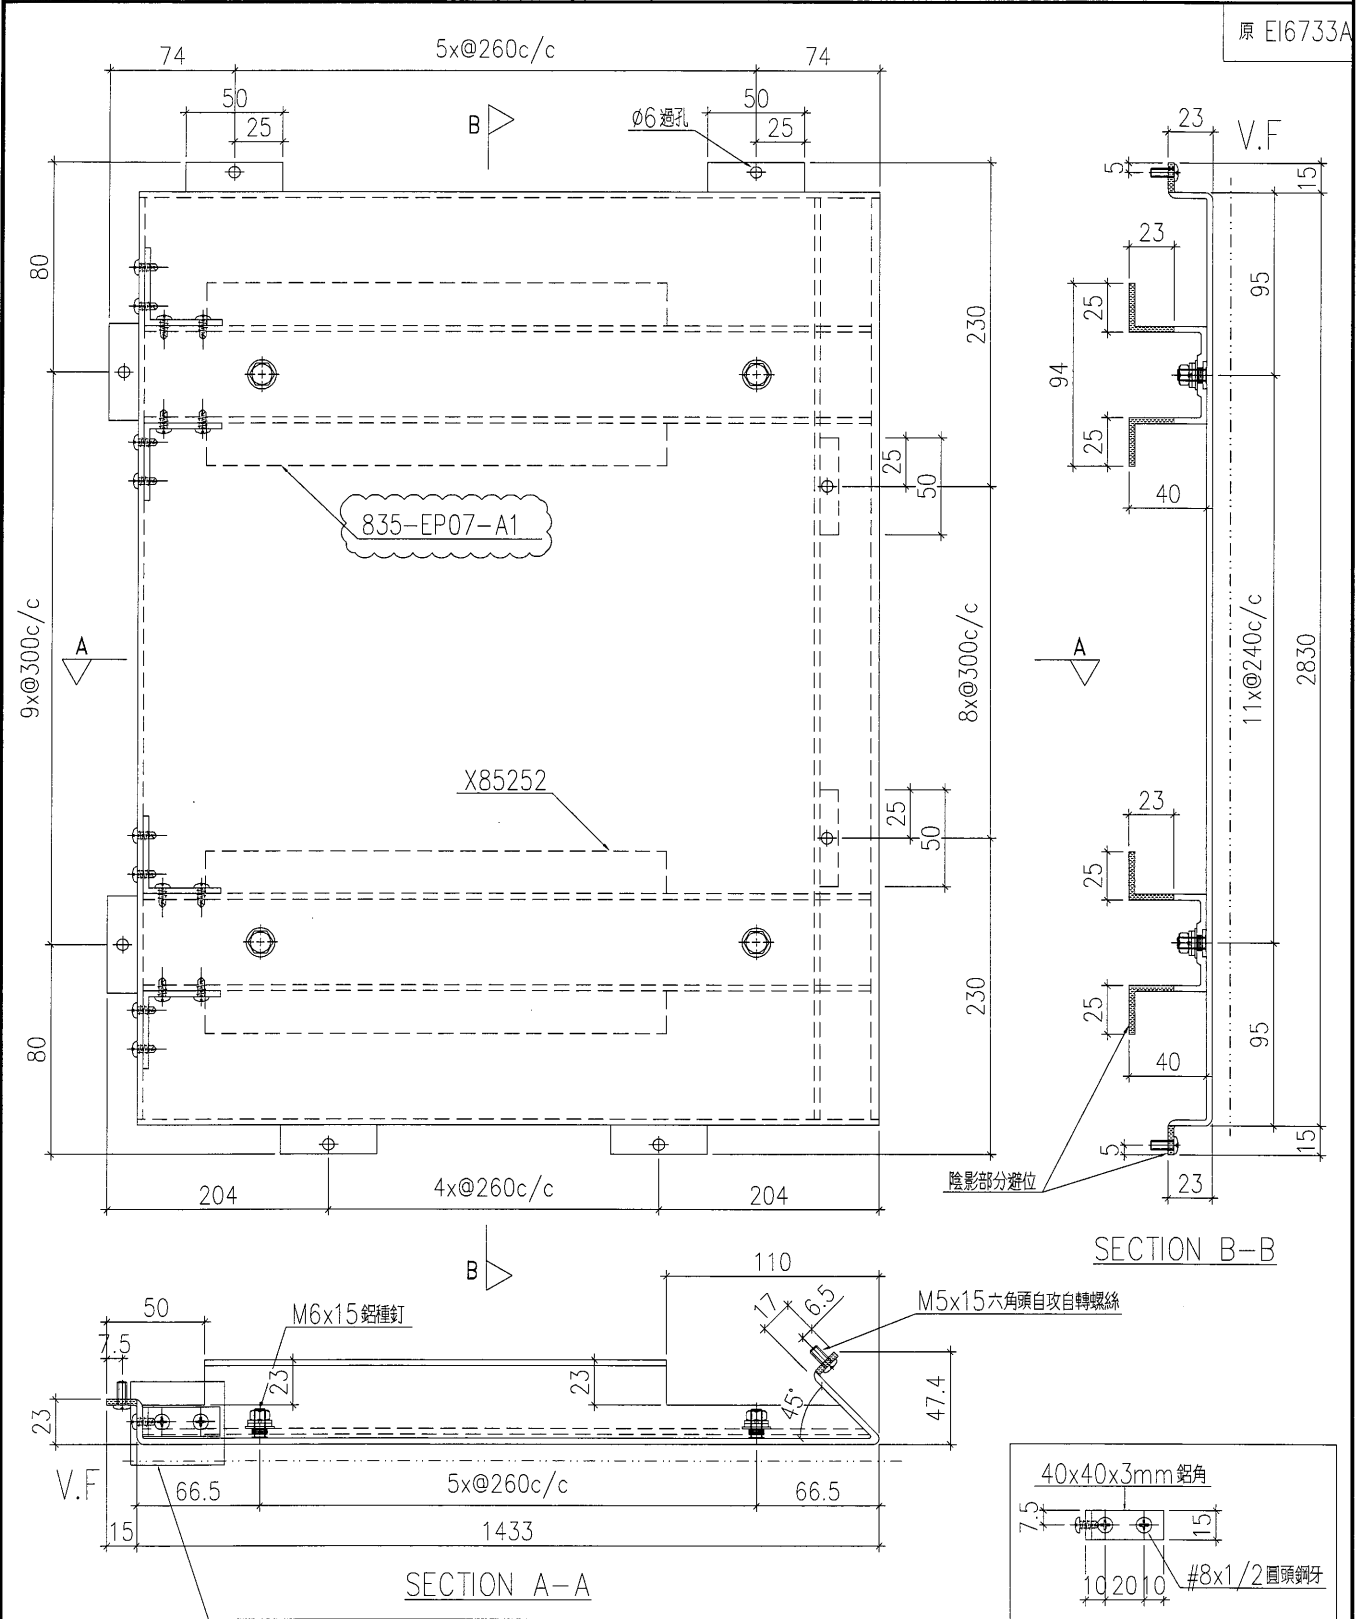


工程號	J-835	地盤	將軍澳	附件
名稱	鋁板加工圖		採用	
材料	3mm鋁板		地盤	
顏色	UCT34440SC-3 3 Coats Silver		工廠	


89

 美特鋁質 有限公司 MIDI Aluminium Fabricator Ltd.				類別		物料料號	
修改	A	B		制圖	夏之川	2017.01.14	圖號 835-EP09
日期	2017.02.06	2017.02.16		復核			數量 1
				批准			位置

原 EI6733A

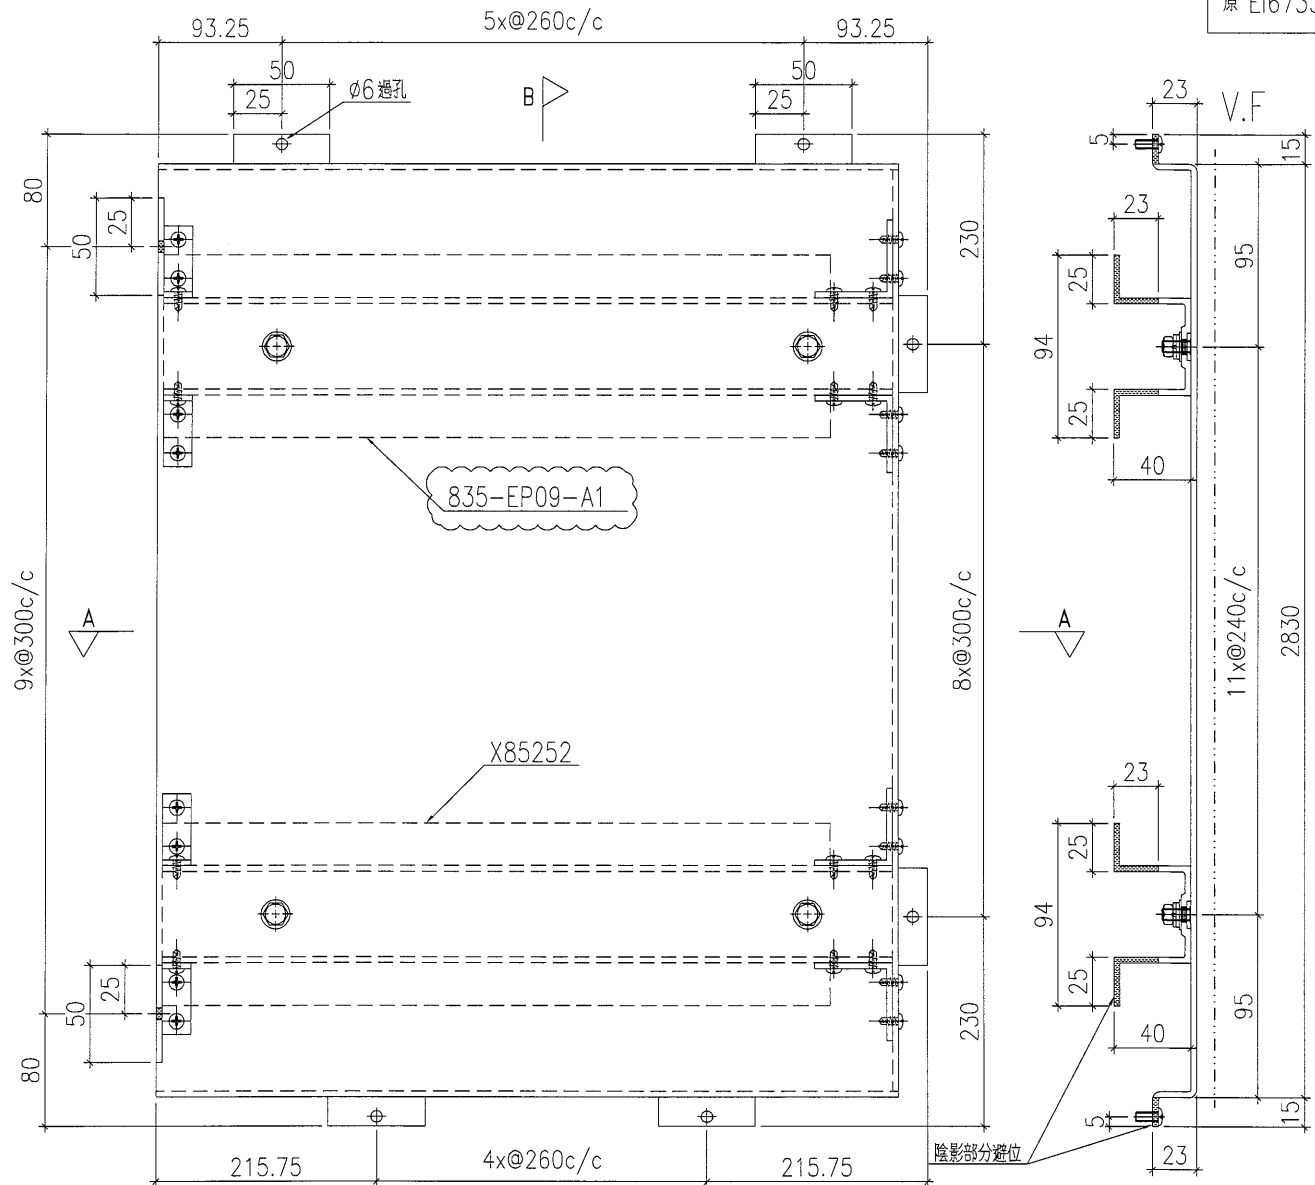

SECTION B-B

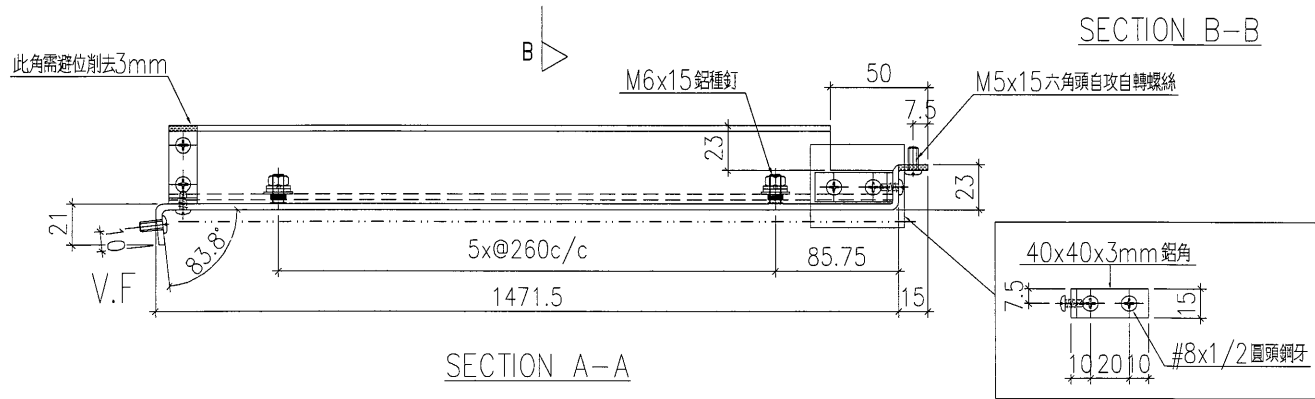


SECTION A-A

工程號	J-835	地盤	將軍澳	附件
名稱	鋁板加工圖		採用	
材料	3mm鋁板		地盤	
顏色	UCT34440SC-3 3 Coats Silver		工廠	

 美特鋁質 有限公司 MIDI Aluminium Fabricator Ltd.				類別		物料編號		
				制圖	夏之川	2017.01.14	圖號	835-EP10
修改	A	B		復核			數量	2
日期	2017.02.06	2017.02.16		批准			位置	


原 E16733A

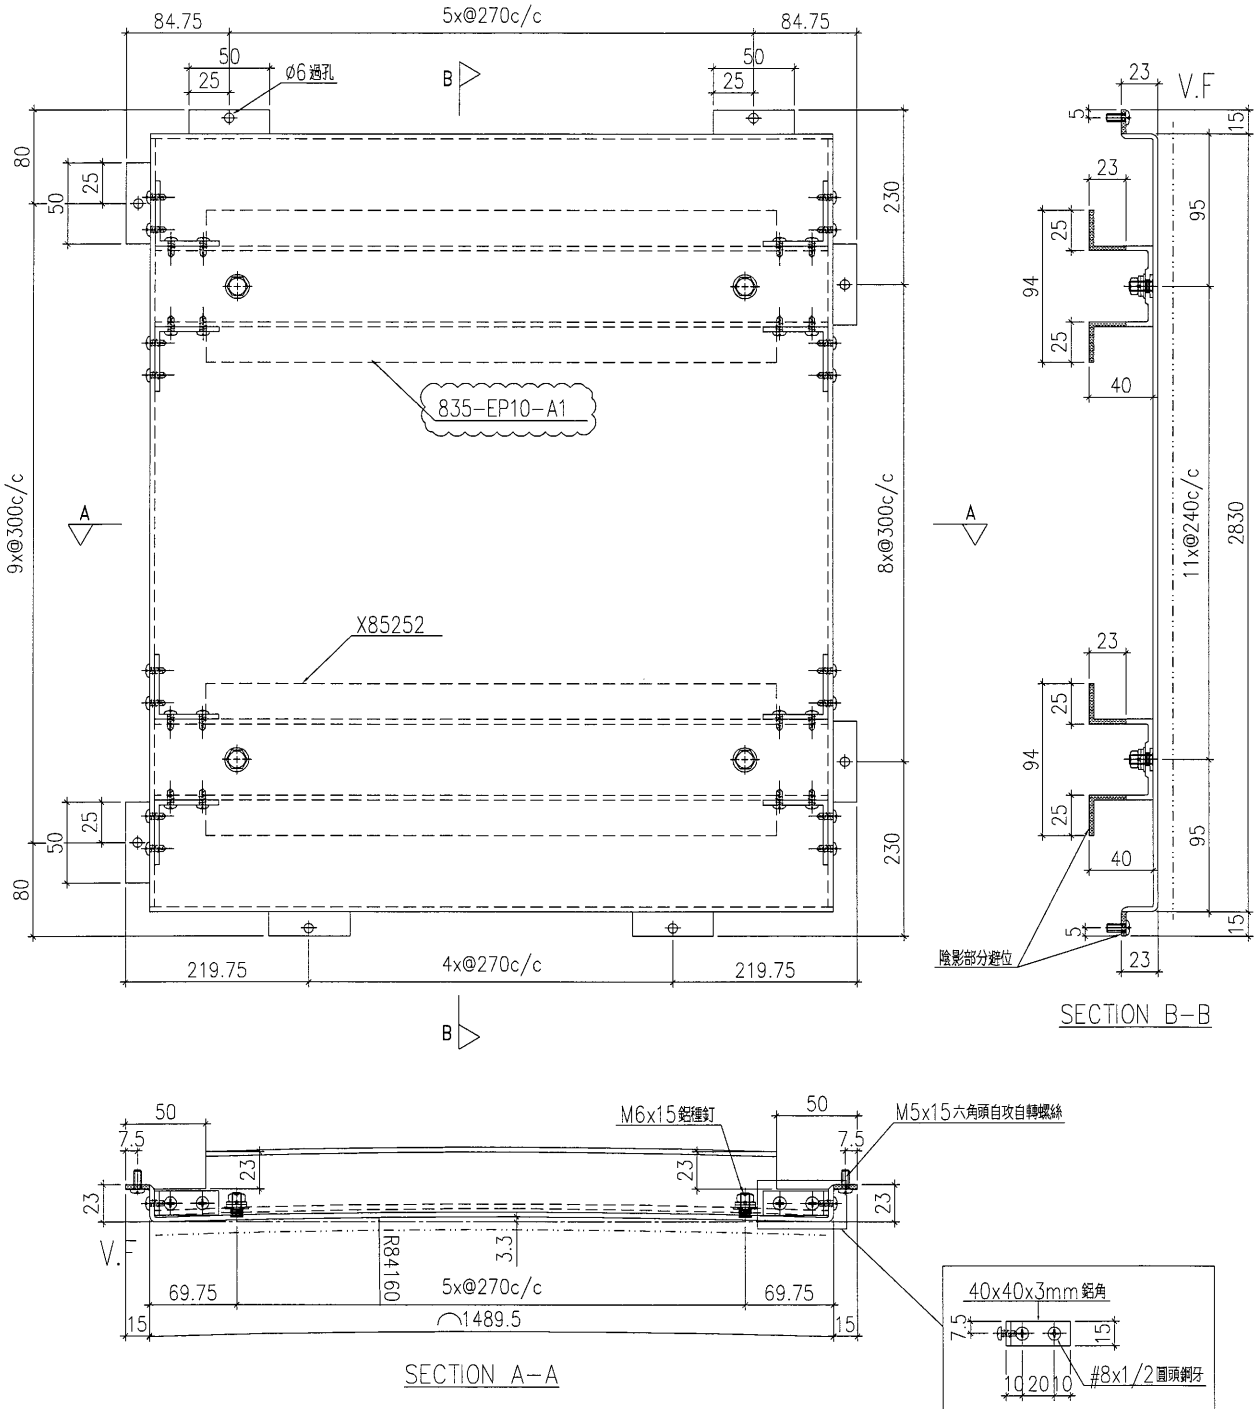


工程號	J-835	地盤	將軍澳	附件
名稱	鋁板加工圖		採用	
材料	3mm鋁板		地盤	
顏色	UCT34440SC-3 3 Coats Silver		工廠	

 美特鋁質 有限公司 MIDI Aluminium Fabricator Ltd.				類別		物料號		
				制圖	夏之川	2017.01.14	圖號	835-EP11
修改	A	B		復核			數量	2
日期	2017.02.06	2017.02.16		批准			位置	


原 EI6733A

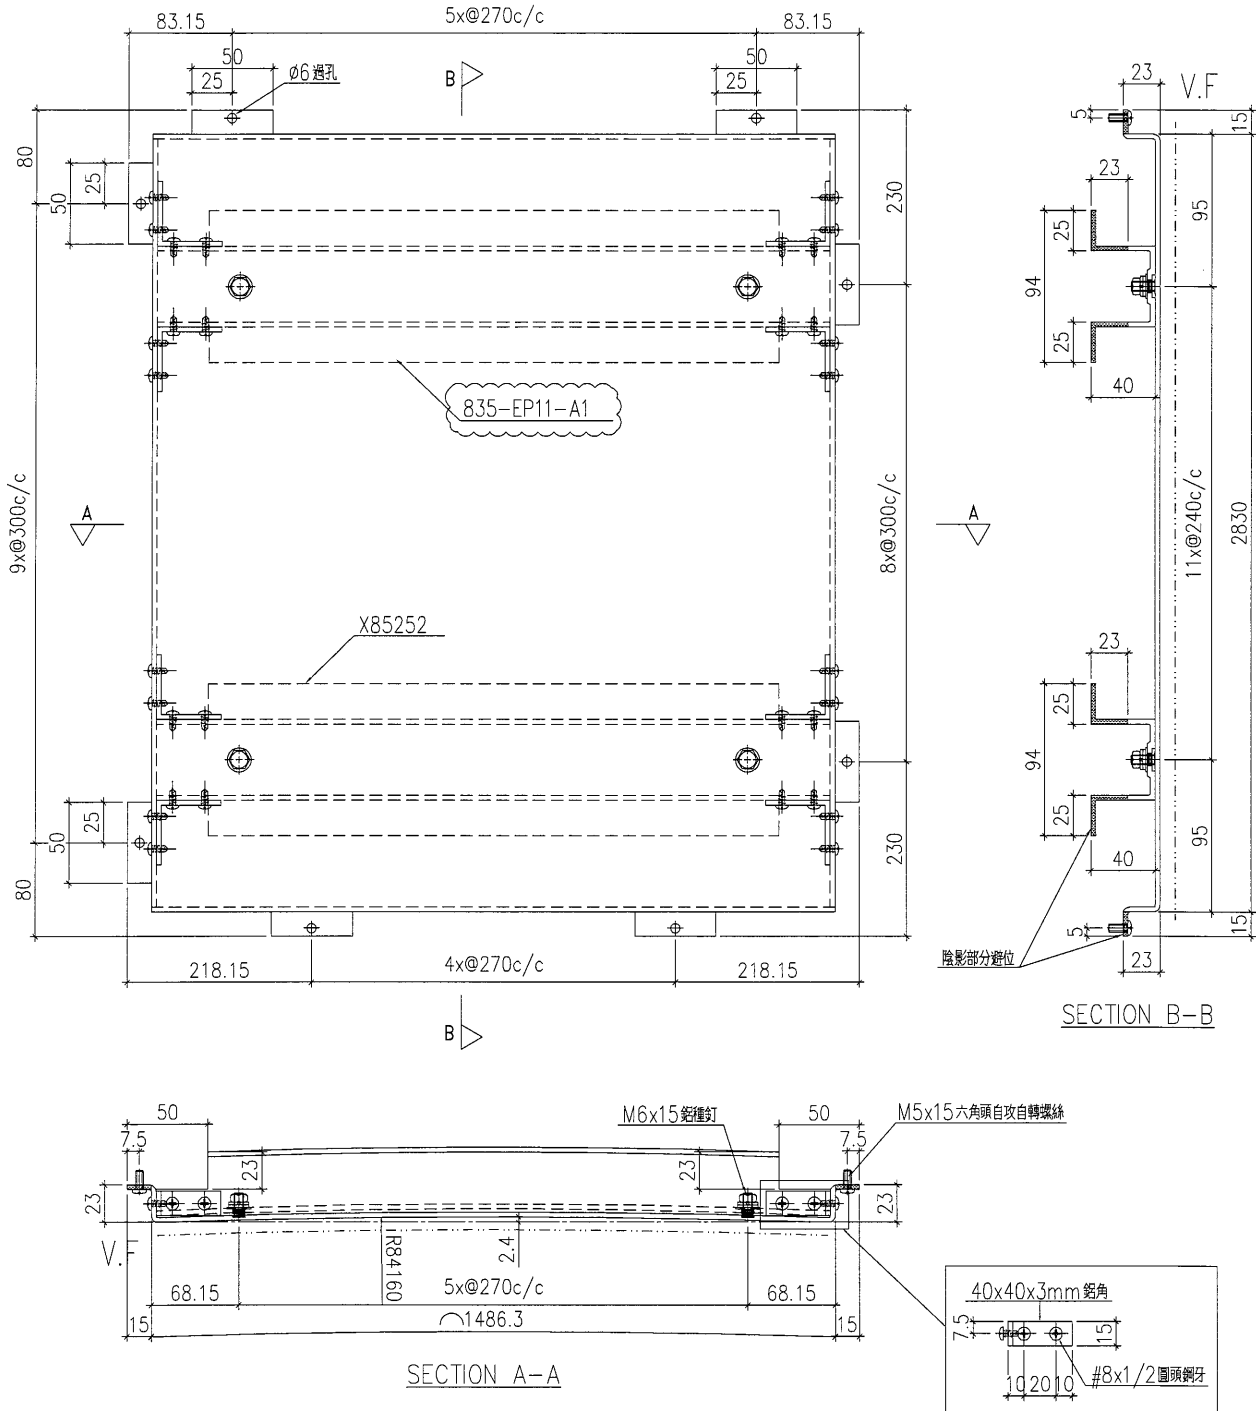


工程號	J-835	地盤	將軍澳	附件
名稱	鋁板加工圖		採用	
材料	3mm鋁板		地盤	
顏色	UCT34440SC-3 3 Coats Silver		工廠	

 美特鋁質 有限公司 MIDI Aluminium Fabricator Ltd.				類別		物料號		
				制圖	夏之川	2017.01.14	圖號	835-EP03a
修改	A	B		復核			數量	1
日期	2017.02.06	2017.02.16		批准			位置	

原 E16733A

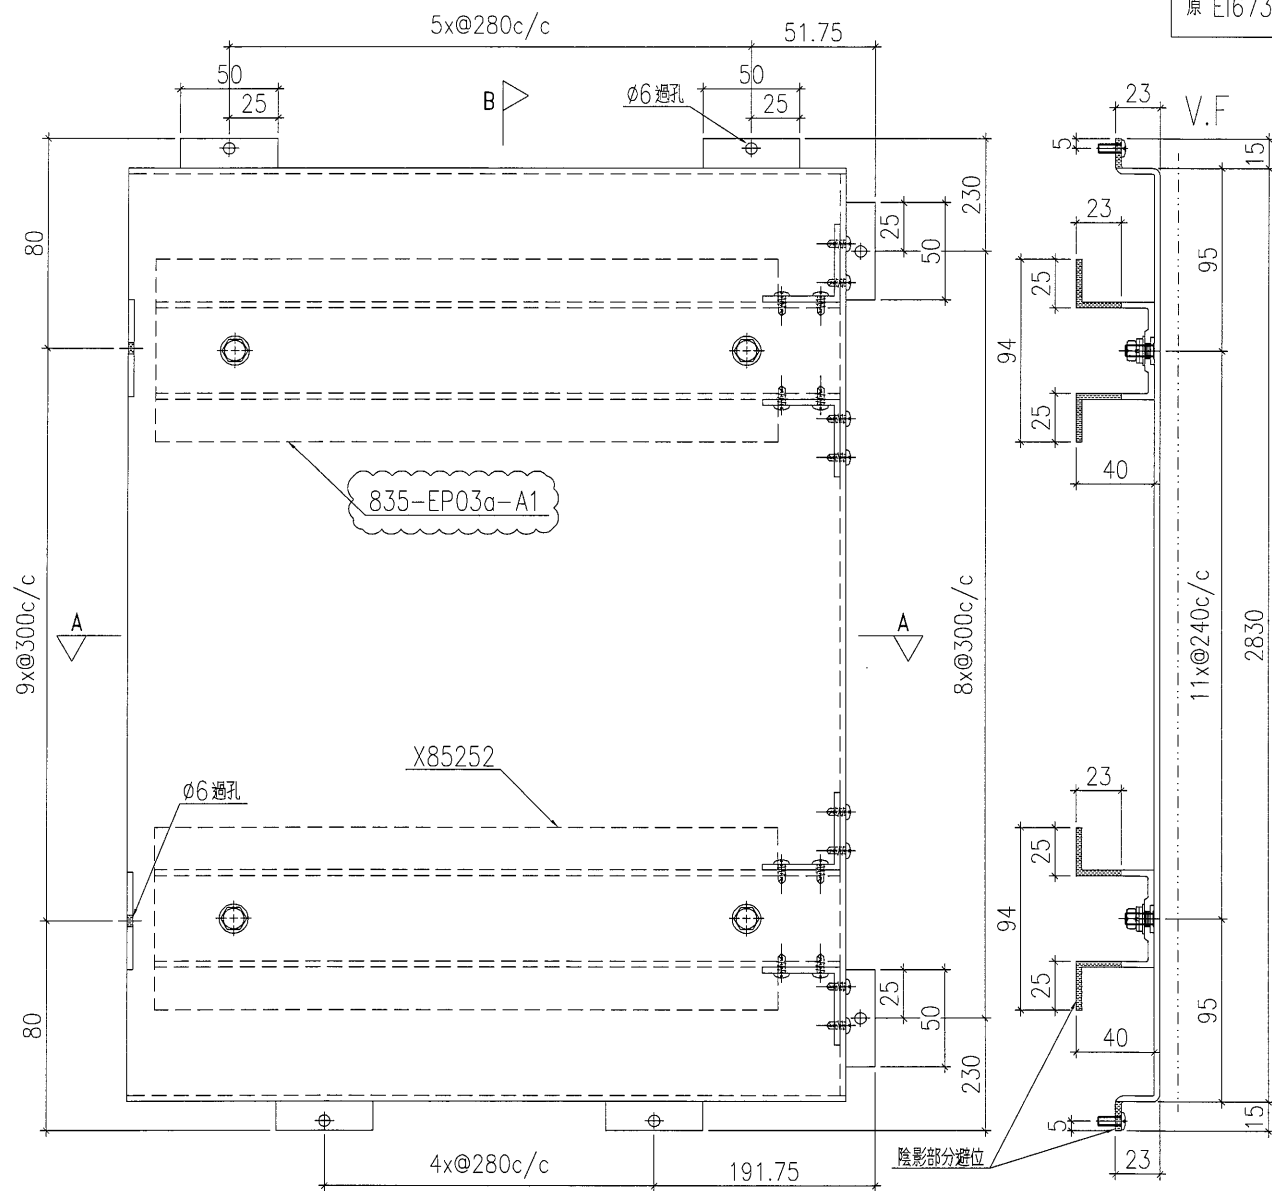

SECTION B-B



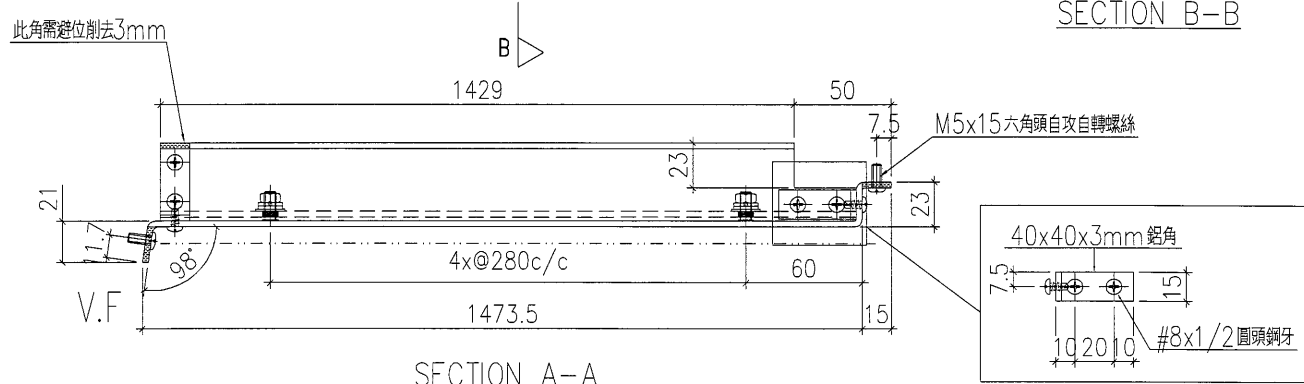


SECTION A-A

工程號	J-835	地盤	將軍澳	附 件
名稱	鋁板加工圖		採用	
材料	3mm鋁板		地盤	
顏色	LCT34440SC-3 3 Coats Silver		工廠	

 美特鋁質 有限公司 MIDI Aluminium Fabricator Ltd.				類別		物料號	
修改	A	B		制圖	夏之川	2017.01.14	圖號 835-EP05a
日期	2017.02.06	2017.02.16		復核			數量 1
				批准			位置


原 EI6733A

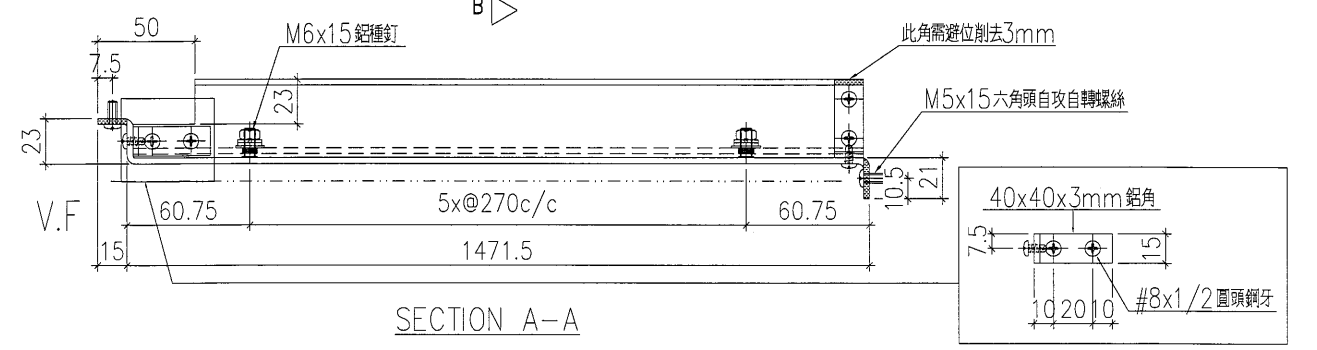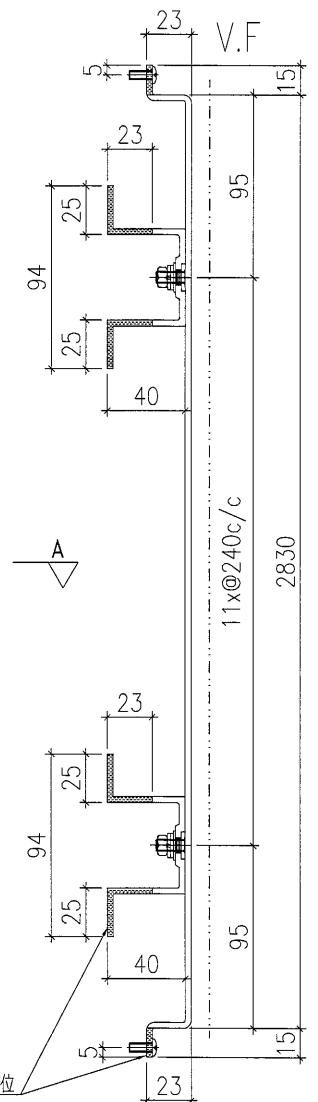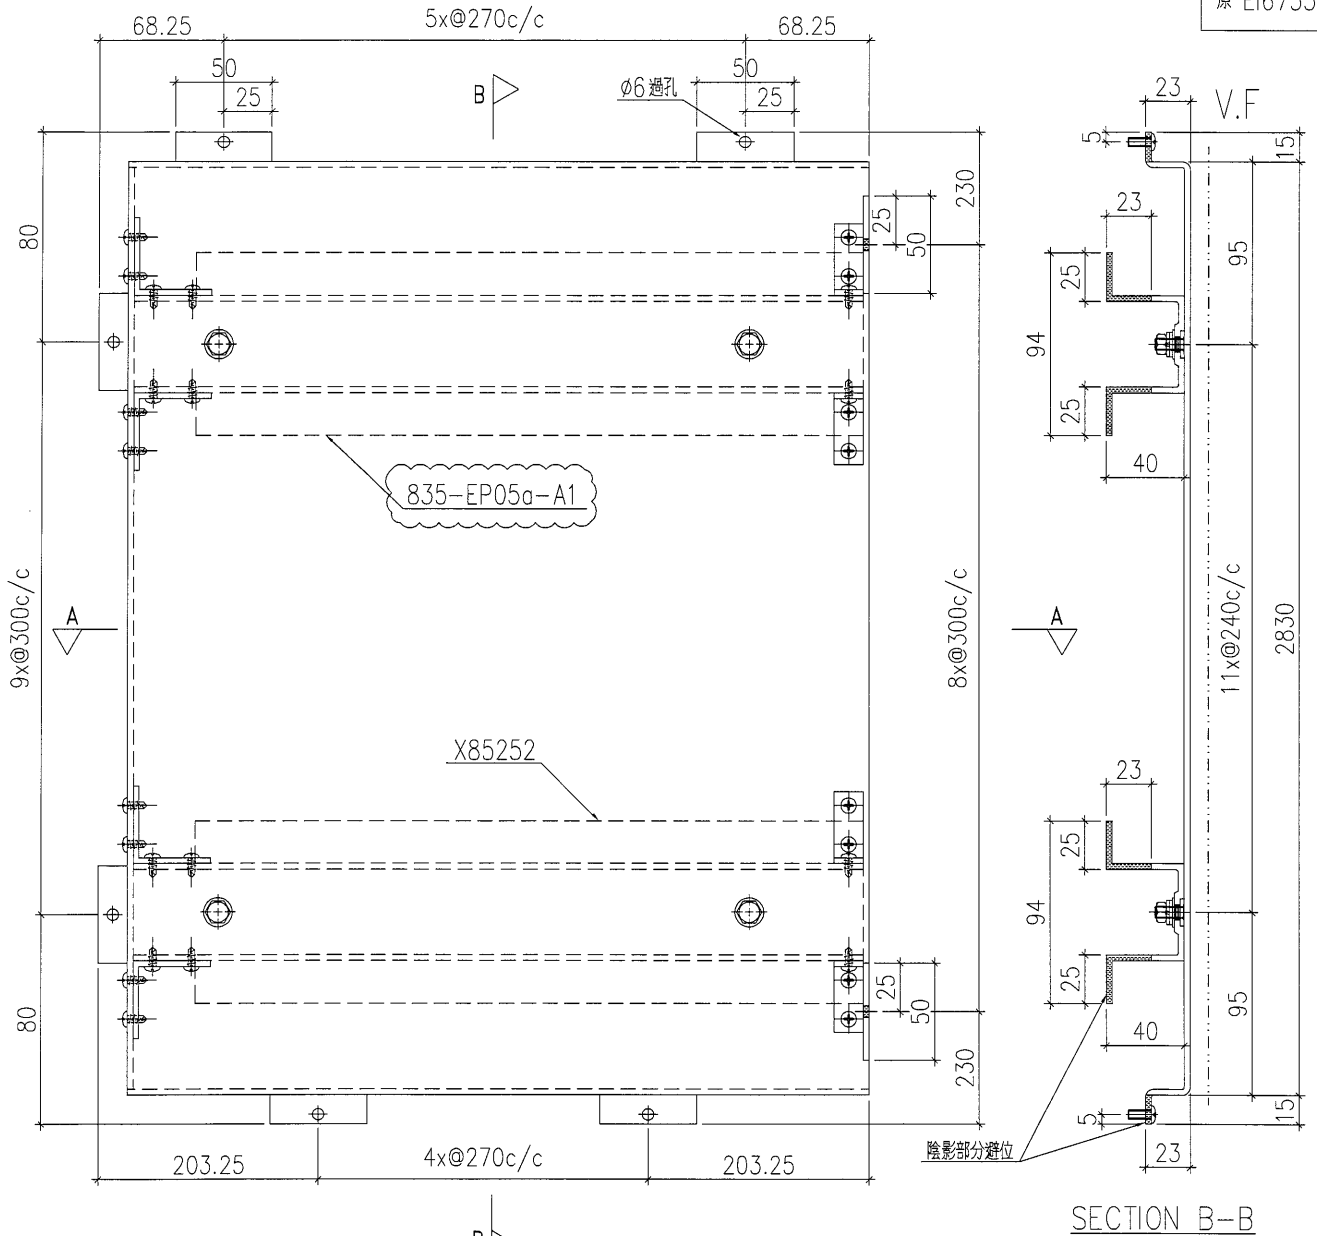


工程號	J-835	地盤	將軍澳	附件
名稱	鋁板加工圖		採用	
材料	3mm鋁板		地盤	
顏色	UCT34440SC-3 3 Coats Silver		工廠	

 美特鋁質 有限公司 MIDI Aluminium Fabricator Ltd.				類別		物料號	
修改	A	B		制圖	夏之川	2017.01.14	圖號 835-EP06a
日期	2017.02.06	2017.02.16		復核			數量 1
				批准			位置





原 EI6733A

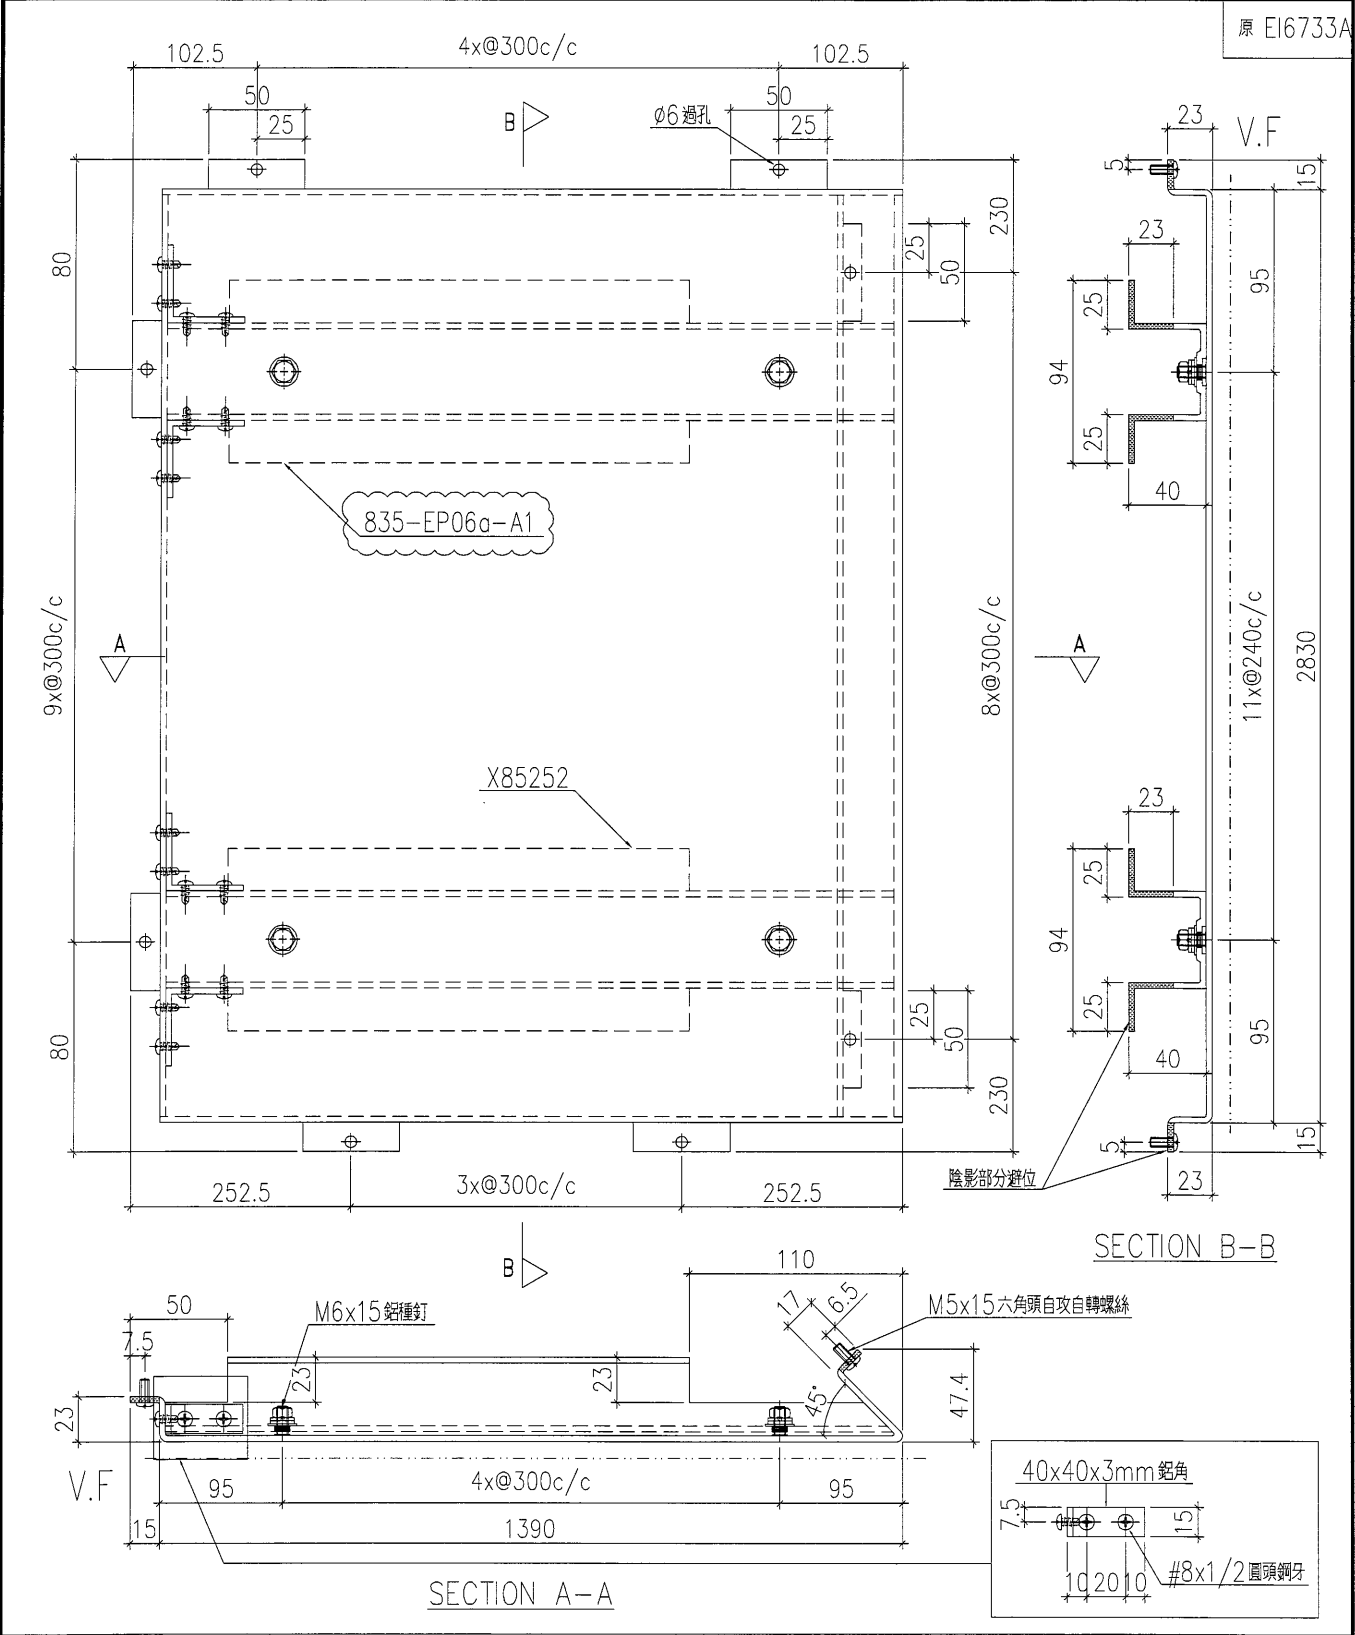


工程號	J-835	地盤	將軍澳	附 件
名稱	鋁板加工圖		採用	
材料	3mm鋁板		地盤	
顏色	UCT34440SC-3 3 Coats Silver		工廠	

 美特鋁質 有限公司 MIDI Aluminium Fabricator Ltd.			類別		物料斗號		
修改	A	B	制圖	夏之川	2017.01.14	圖號	835-EP07a
日期	2017.02.06	2017.02.16	復核			數量	1
			批准			位置	



原 EI6733A

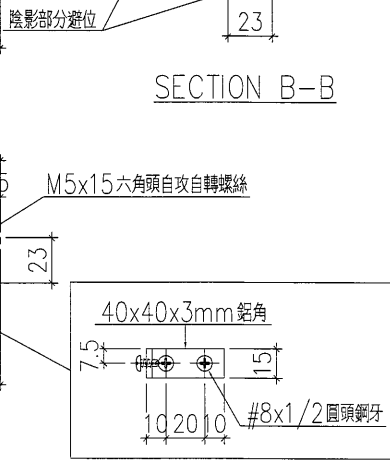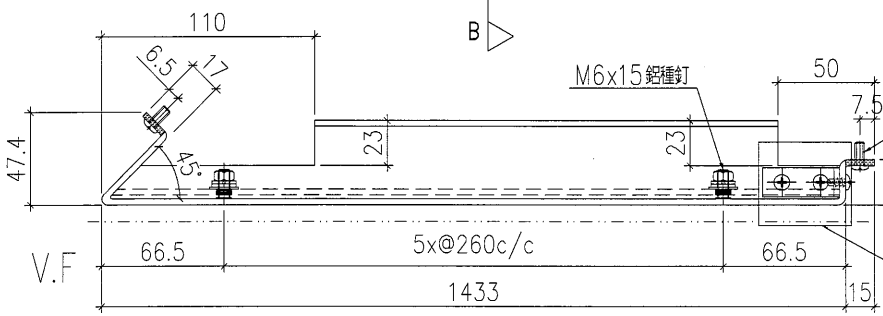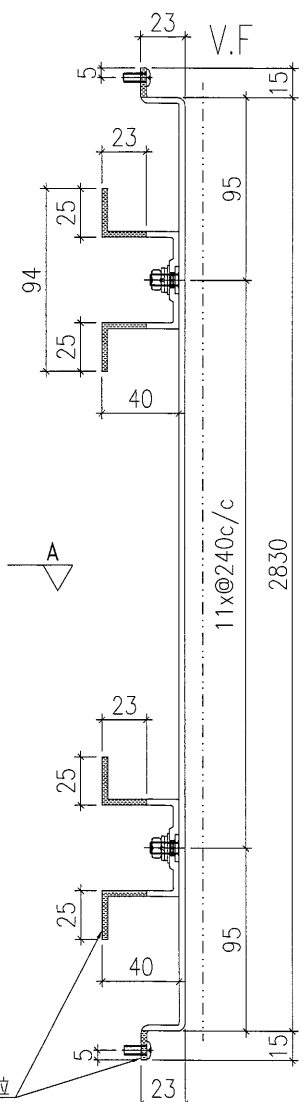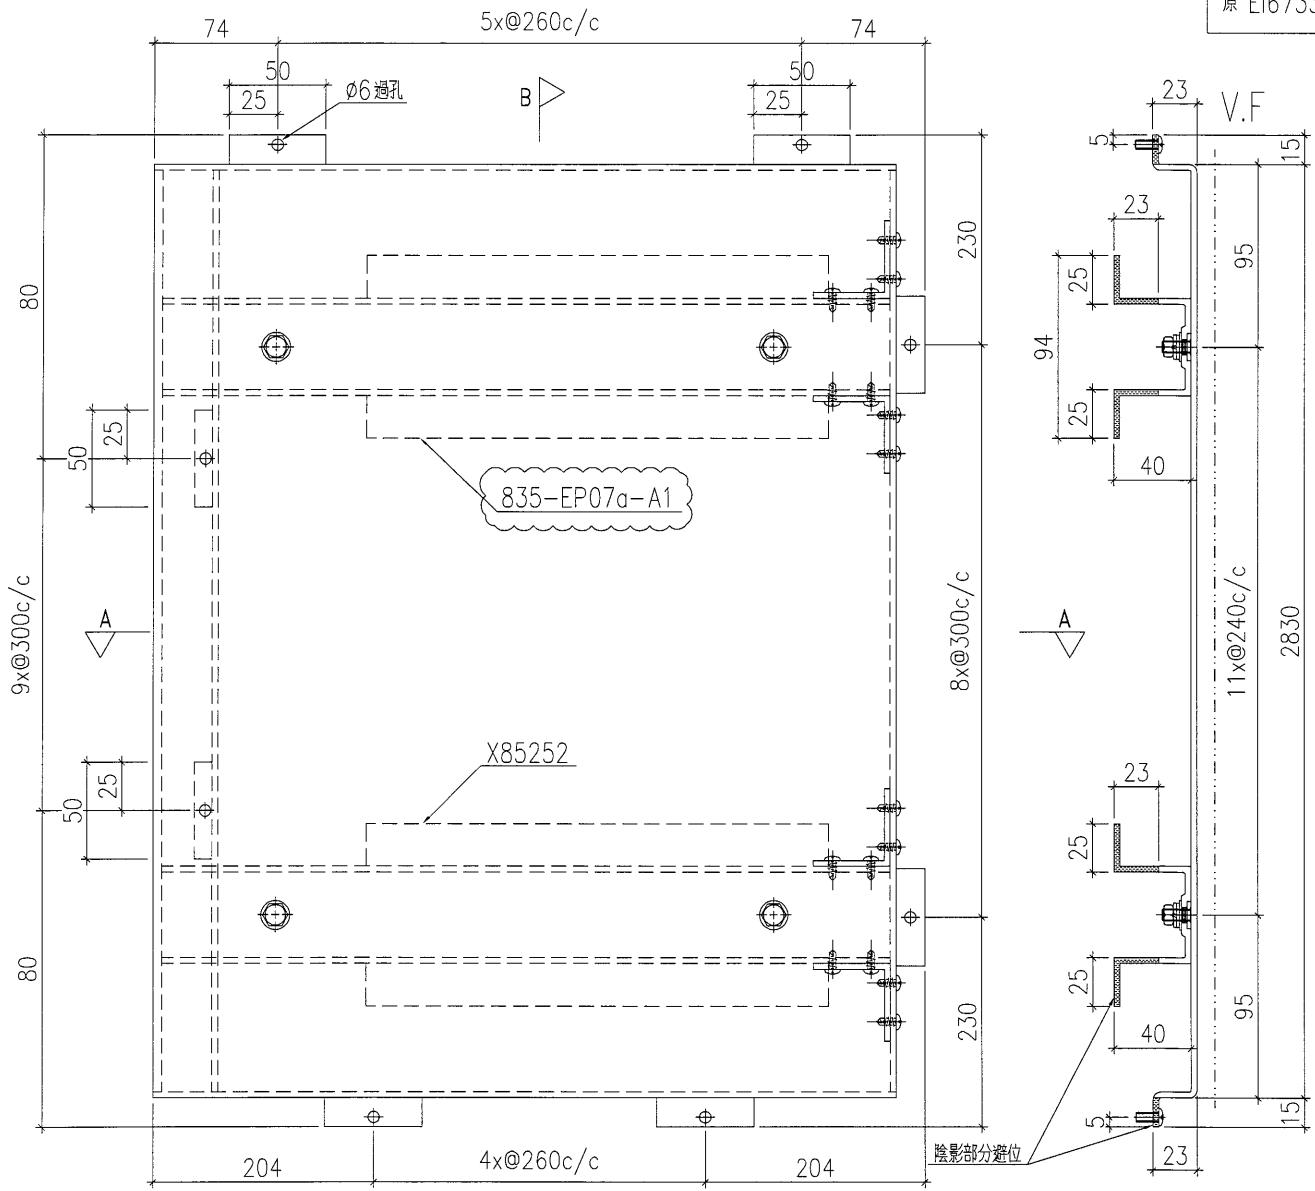

工程號	J-835	地盤	將軍澳	附 件
名稱	鋁板加工圖		採用	
材料	3mm鋁板		地盤	
顏色	UCT34440SC-3 3 Coats Silver		工廠	


 美特鋁質 有限公司 MIDI Aluminium Fabricator Ltd.				類別		物料號		
				制圖	夏之川	2017.01.14	圖號	835-EP09a
修改	A	B		復核			數量	1
日期	2017.02.06	2017.02.16		批准			位置	

原 EI6733A

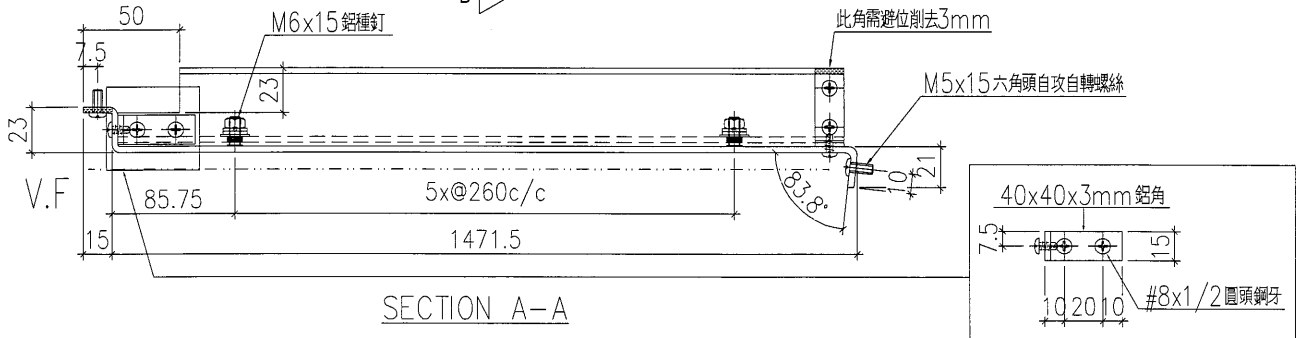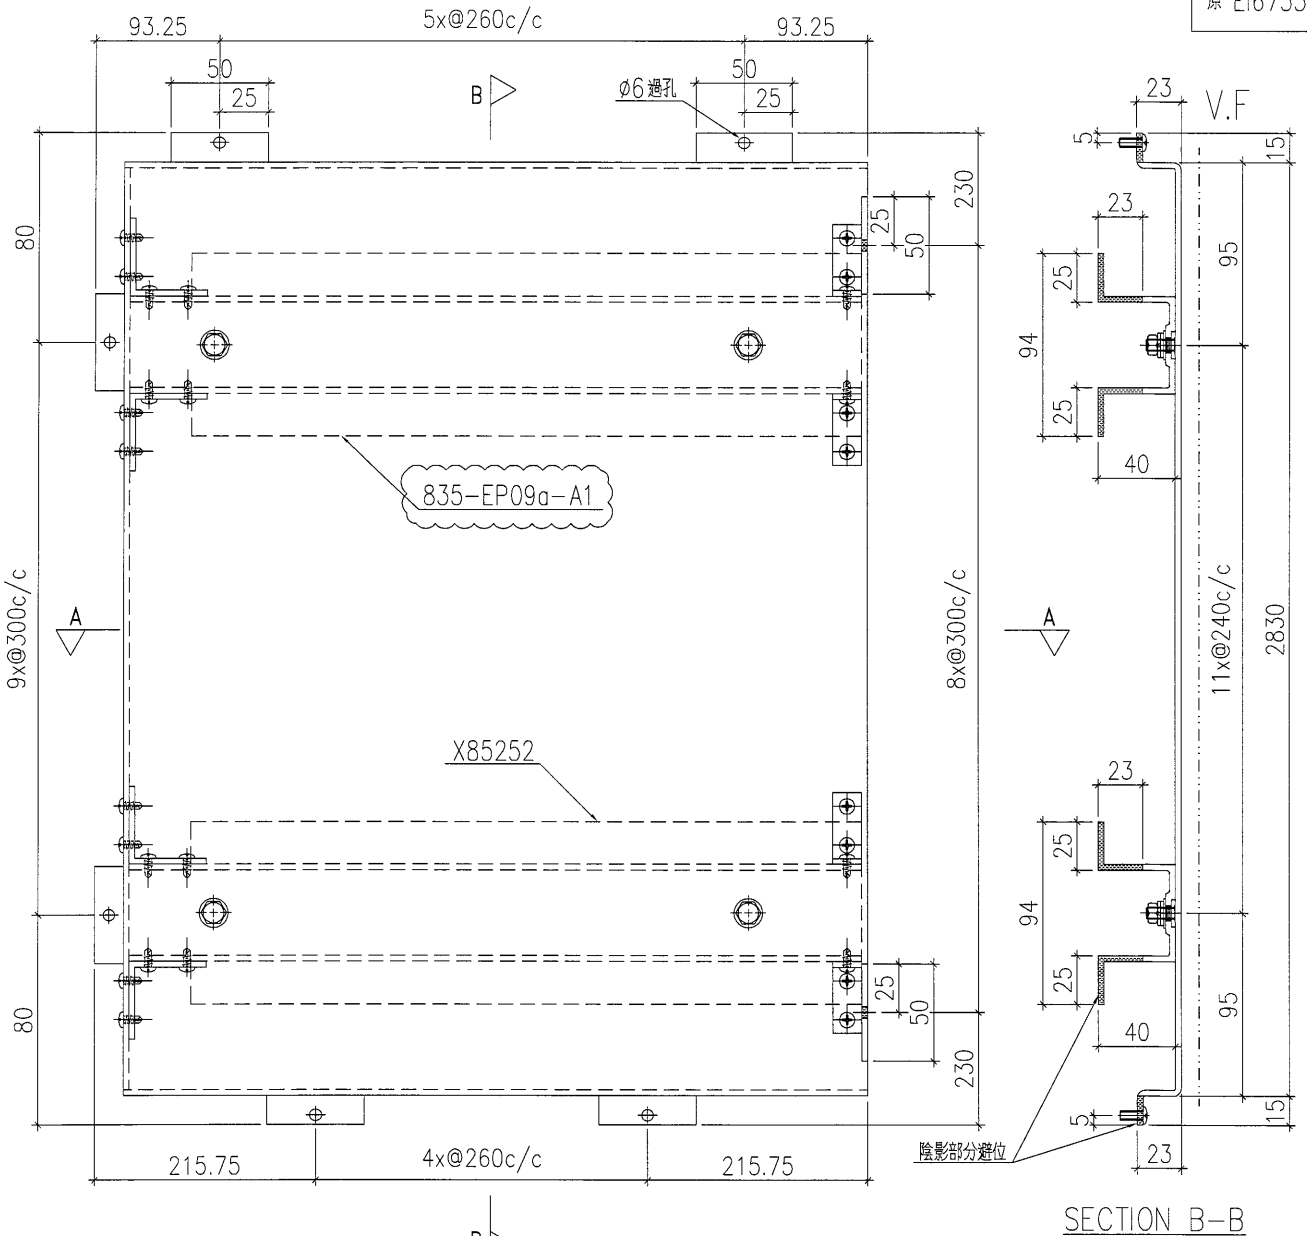

工程號	J-835	地盤	將軍澳	附 件
名稱	鋁板加工圖		採用	
材料	3mm 鋁板		地盤	
顏色	UCT34440SC-3 3 Coats Silver		工廠	


 美特鋁質有限公司 MIDI Aluminium Fabricator Ltd.		類別 制圖 夏之川	物料號 2017.01.14	圖號 835-FP01
修改 A 日期 2017.02.06	B 日期 2017.02.16	復核 批准	數量 1	位置

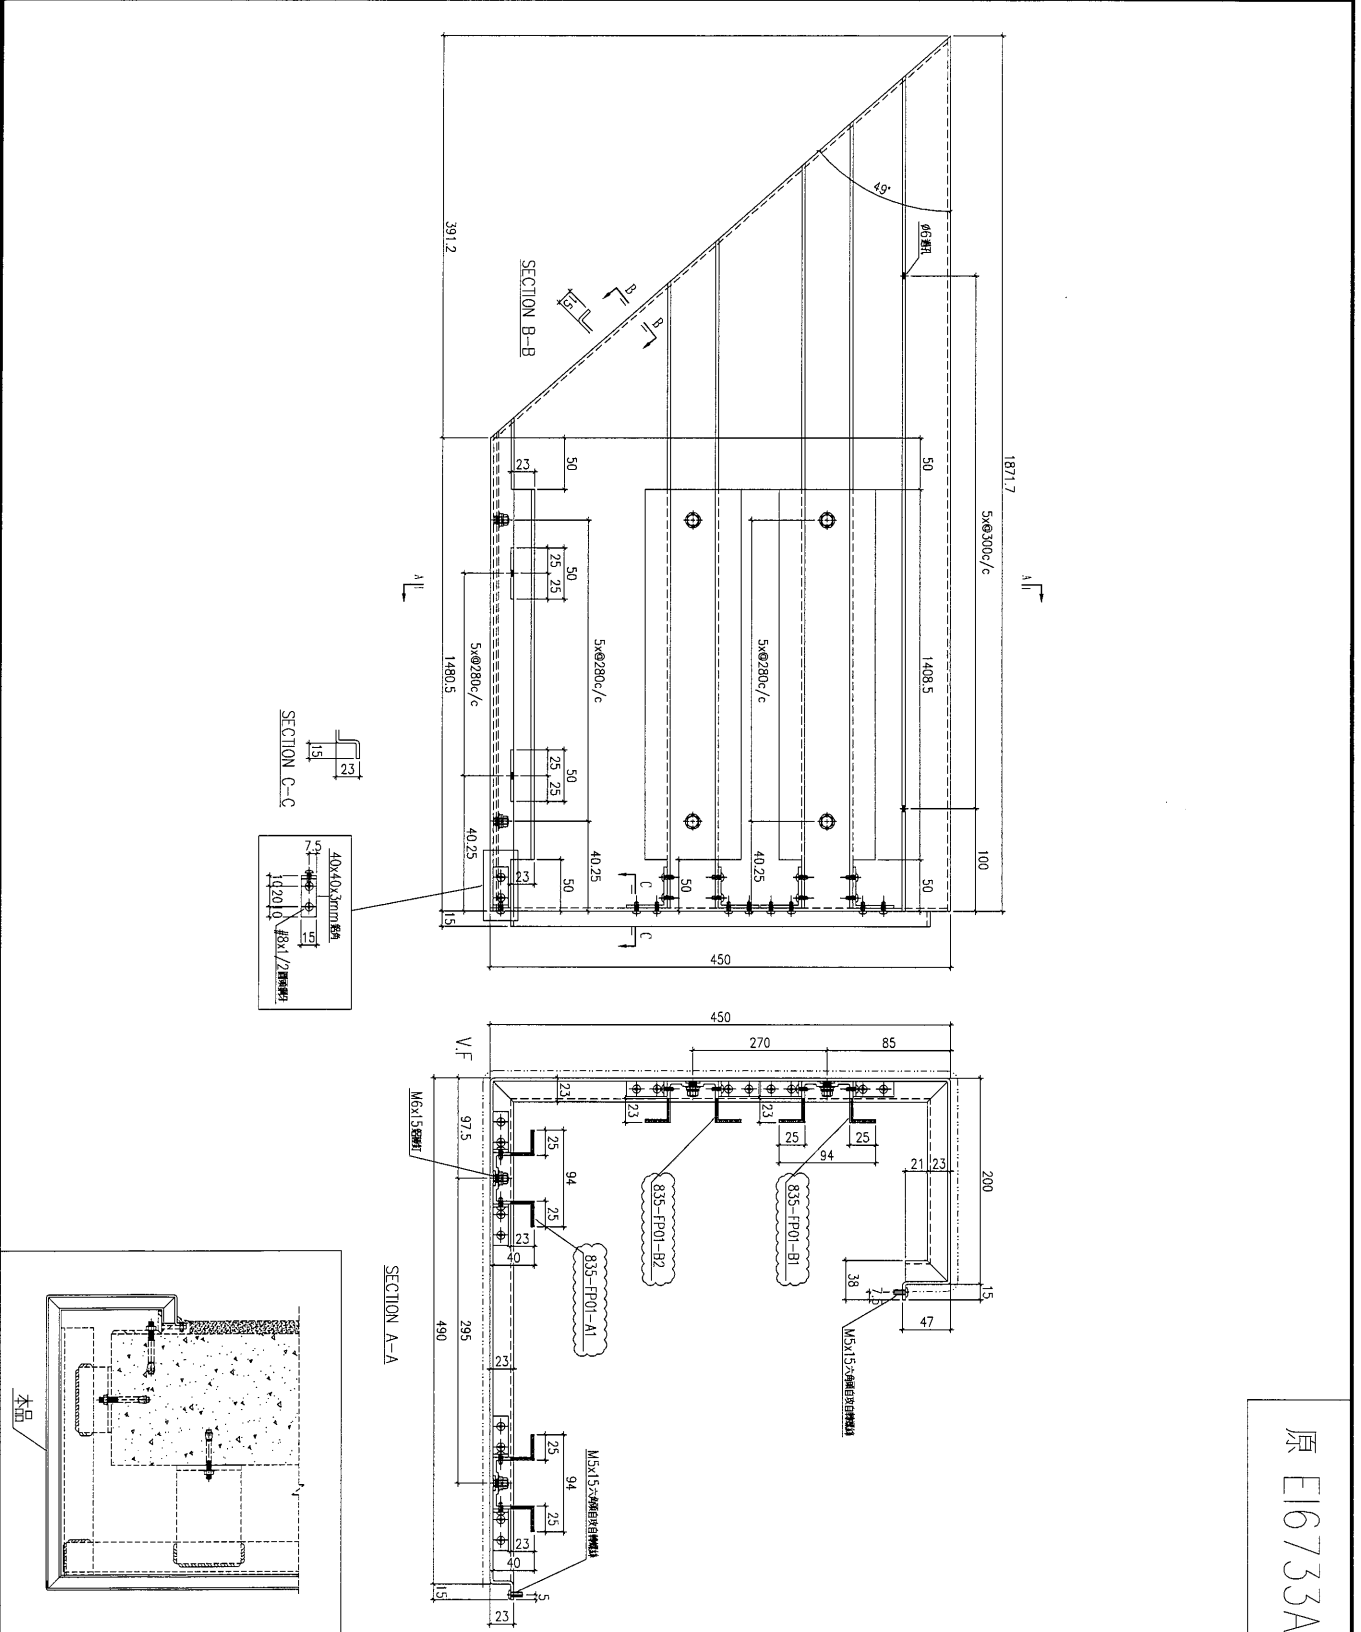

原 E16733A

工程號 J-835 名稱 鋁板加工圖 材料 3mm鋁板 顏色 UCT34440SC-3 3 Coats Silver	地盤 將軍澳	採用地盤工廠	附件
---	--------	--------	----








 美特鋁質 有限公司 MIDI Aluminium Fabricator Ltd.				類別		物料號	
修改	A	B		制圖	夏之川	2017.01.14	圖號
日期	2017.02.06	2017.02.16		復核			數量
				批准			位置

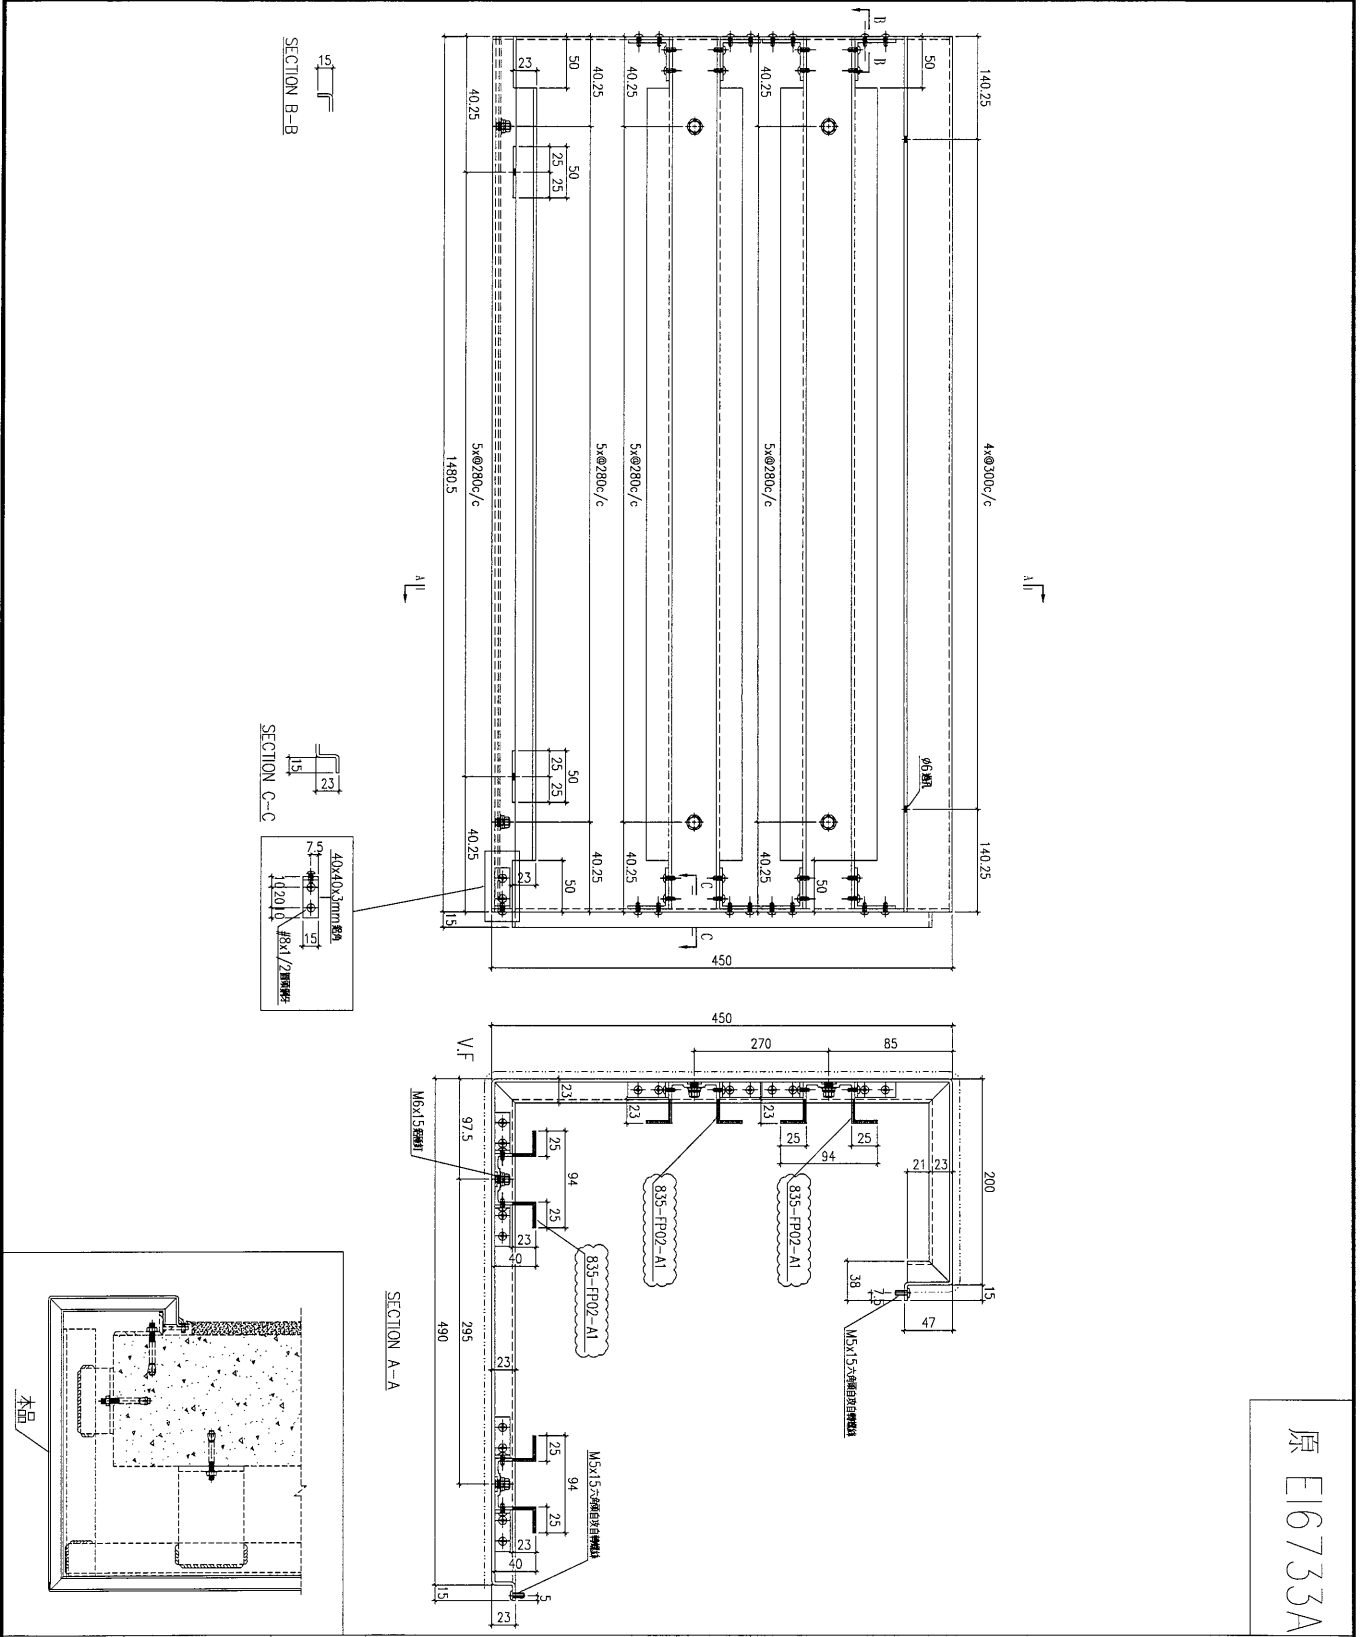

原 E16733A


工程號	J-835	地盤	將軍澳	附件
名稱	鋁板加工圖	採用		
材料	3mm鋁板	地盤		
顏色	UCT34440SC-3 3 Coats Silver	工廠		





 美特鋁質有限公司 MIDI Aluminium Fabricator Ltd.				類別		物料號	
				制圖	夏之川	2017.01.14	圖號 835-FP03
修改	A	B		復核		數量	1
日期	2017.02.06	2017.02.16		批准		位置	

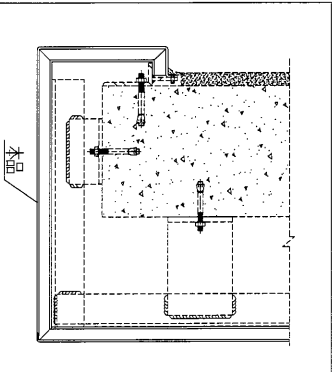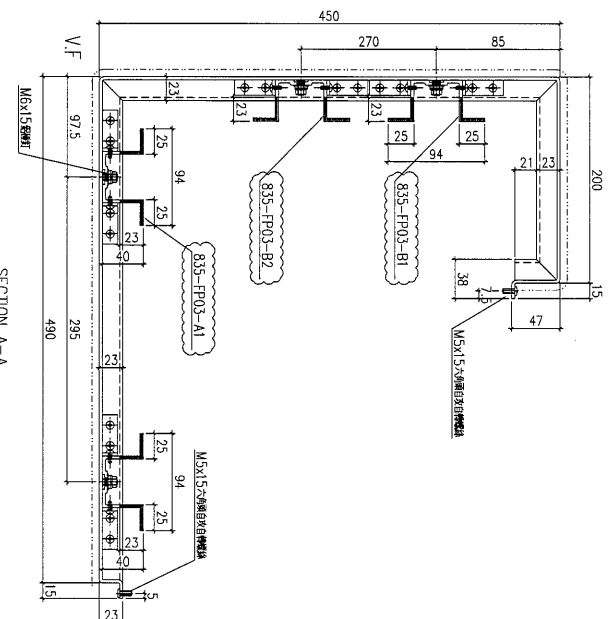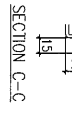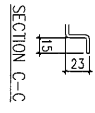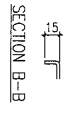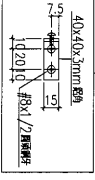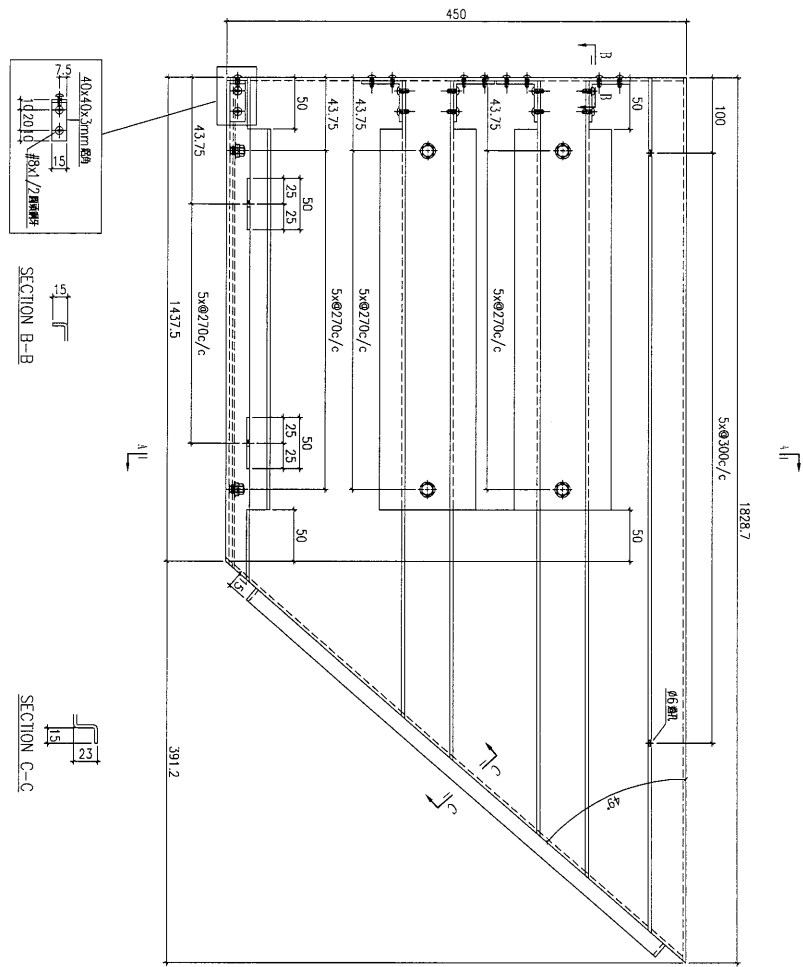

原 E16733A

工程號	J-835	地盤	將軍澳	附件
名稱	鋁板加工圖		採用	
材料	3mm鋁板		地盤	
顏色	UCT34440SC-3 3 Coats Silver		工廠	


 美特鋁質 有限公司 MIDI Aluminium Fabricator Ltd.				類別		物料號	
修改	A	B		制圖	夏之川	2017.01.14	圖號 835-FP04
日期	2017.02.06	2017.02.16		復核			數量 1
				批准			位置

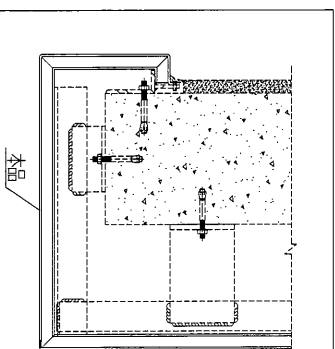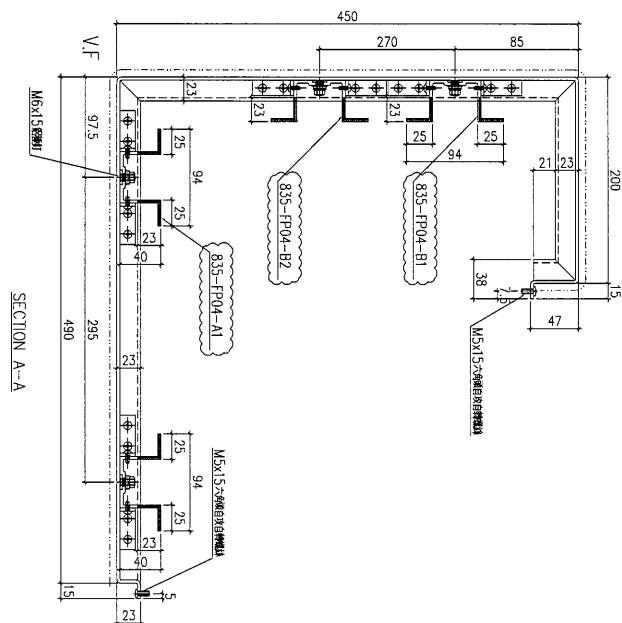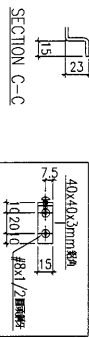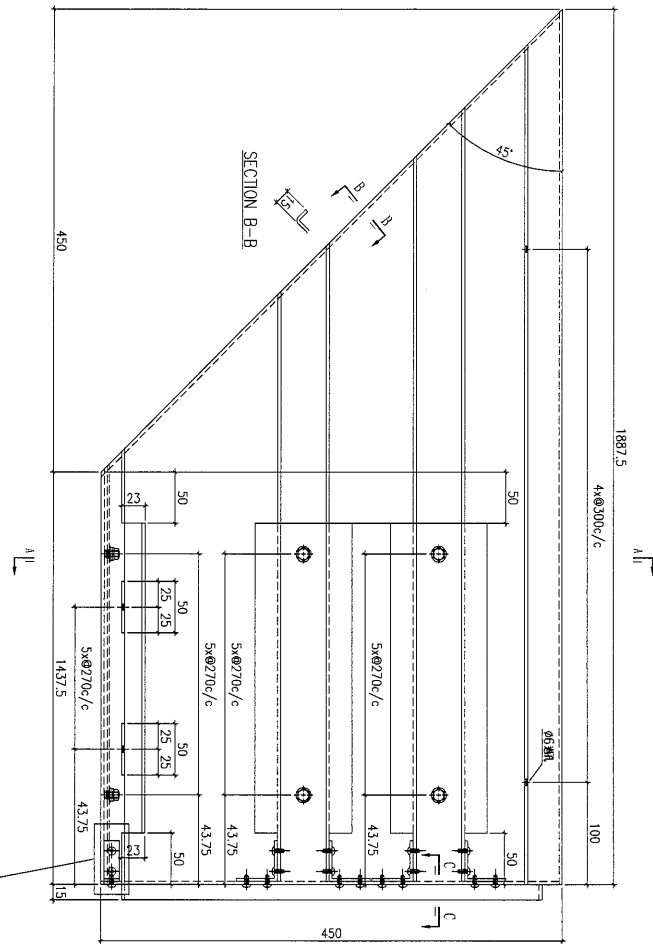

原 E16733A

工程號	J-835	地盤	將軍澳	附件
名稱	鋁板加工圖	採用		
材料	3mm鋁板	地盤		
顏色	UCT34440SC-3 3 Coats Silver	工廠		




 <b>美特鋁質</b> 有限公司 MIDI Aluminium Fabricator Ltd.				類別		物料號		
修改	A	B		制圖	夏之川	2017.01.14	圖號	835-PP05
日期	2017.02.06	2017.02.16		復核			數量	1
				批准			位置	

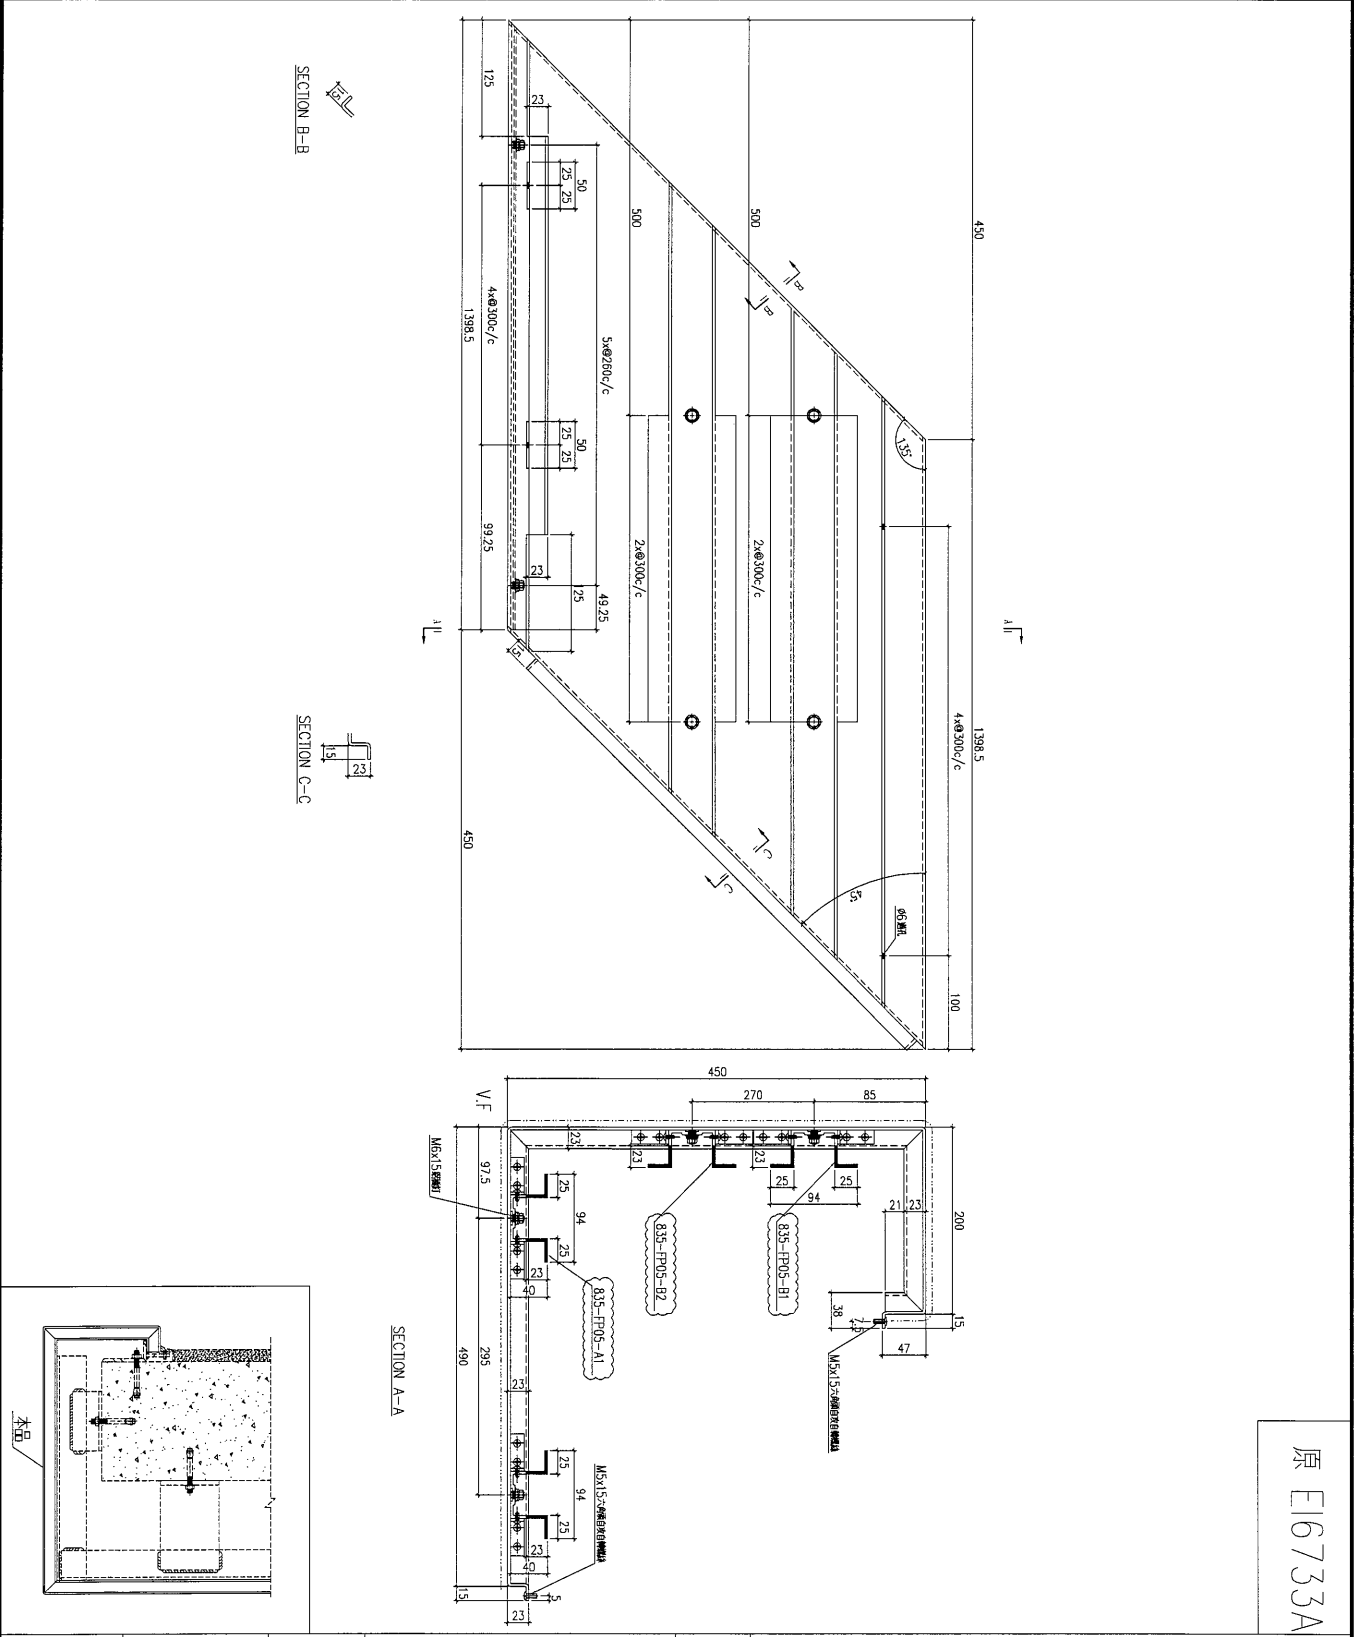

原 E16733A


工程號	J-835	地盤	將軍澳	附件
名稱	鋁板加工圖		採用	
材料	3mm鋁板		地盤	
顏色	UCT34440SC-3 3 Coats Silver		工廠	




 美特鋁質 有限公司 MIDI Aluminium Fabricator Ltd.			類別	物料號	
修改 A B 日期 2017.02.06 2017.02.16			制圖	夏之川	2017.01.14
圖號 835-FP06			圖號	835-FP06	
數量 1			復核		
位置			批准		

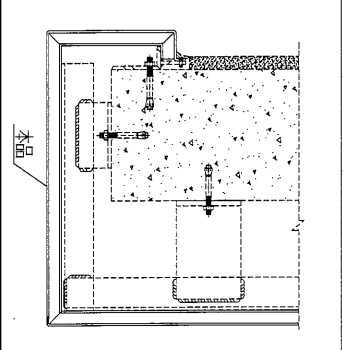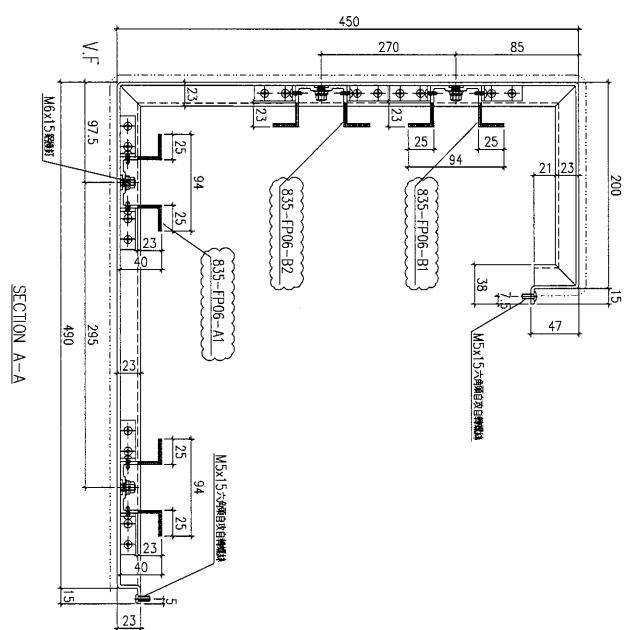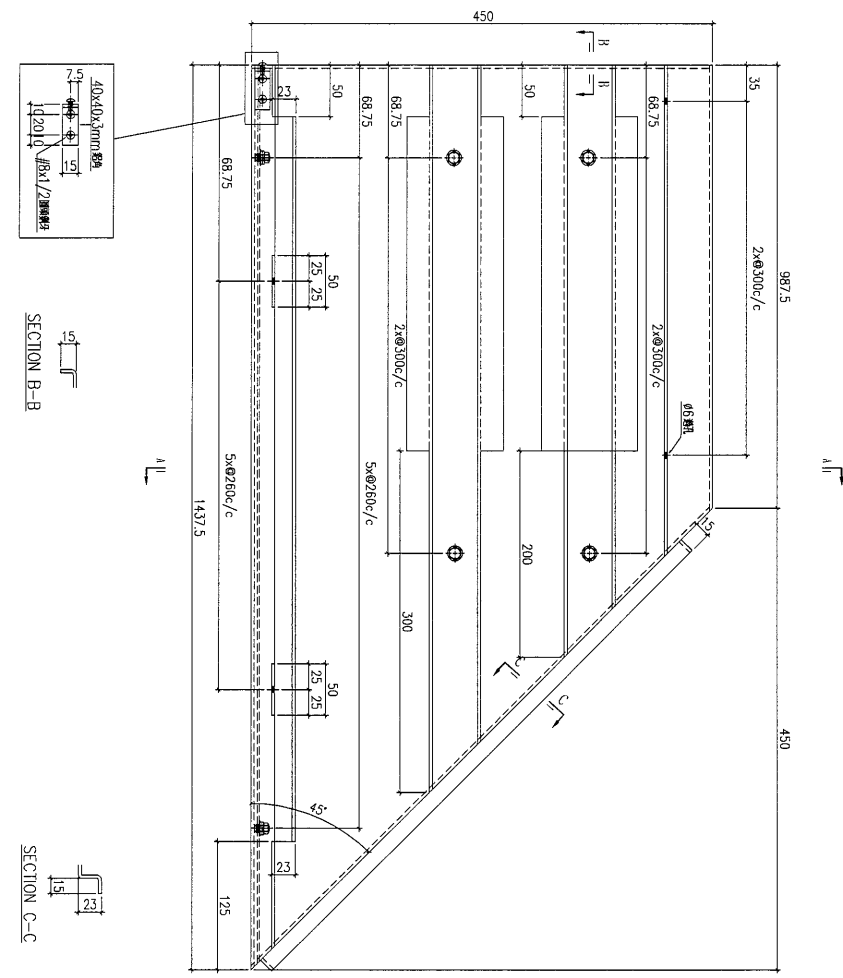

原 E16733A

工程號	J-835	地盤	將軍澳	附 件
名稱	鋁板加工圖	採用		
材料	3mm鋁板	地盤		
顏色	UCT34440SC-3 3 Coats Silver	工廠		




 美特鋁質 有限公司 MIDI Aluminium Fabricator Ltd.		類別		物料號	
修改	A	B	制圖	夏之川	2017.01.14
日期	2017.02.06	2017.02.16	復核		
			批准		
				圖號	835-FP08
				數量	1
				位置	

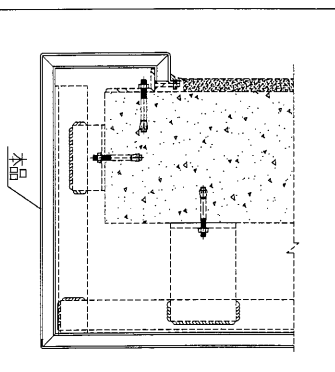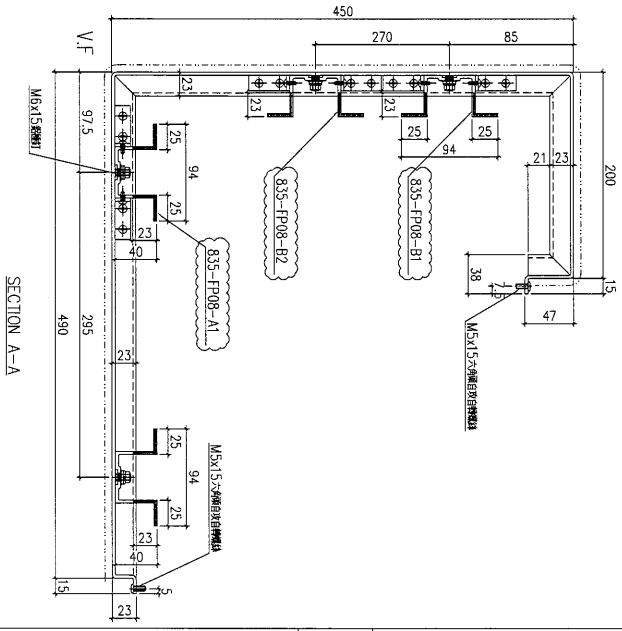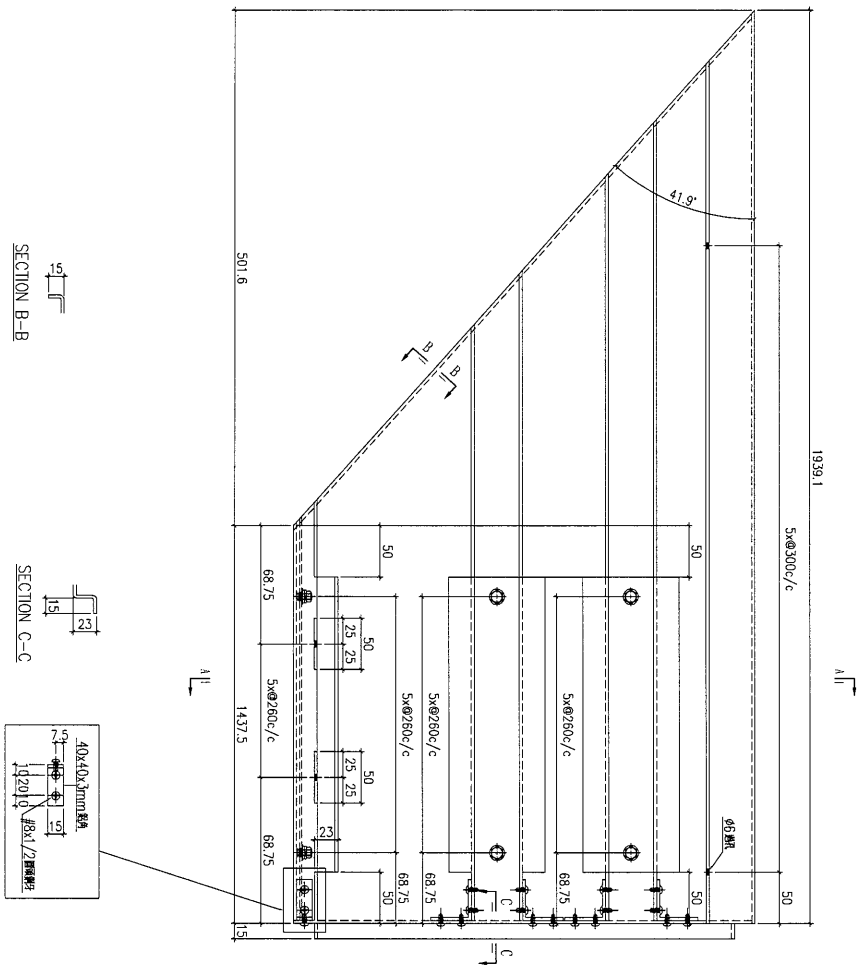

原 E16733A

工程號	J-835	地盤	將軍澳	附 件
名稱	鋁板加工圖		採用	
材料	3mm鋁板		地盤	
顏色	UCT34440SC-3 3 Coats Silver		工廠	




 美特鋁質 有限公司 MIDI Aluminium Fabricator Ltd.			類別		物料號		
			制圖	夏之川	2017.01.14	圖號	835-FP09
修改	A	B	復核			數量	1
日期	2017.02.06	2017.02.16	批准			位置	

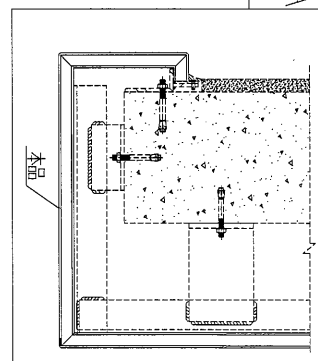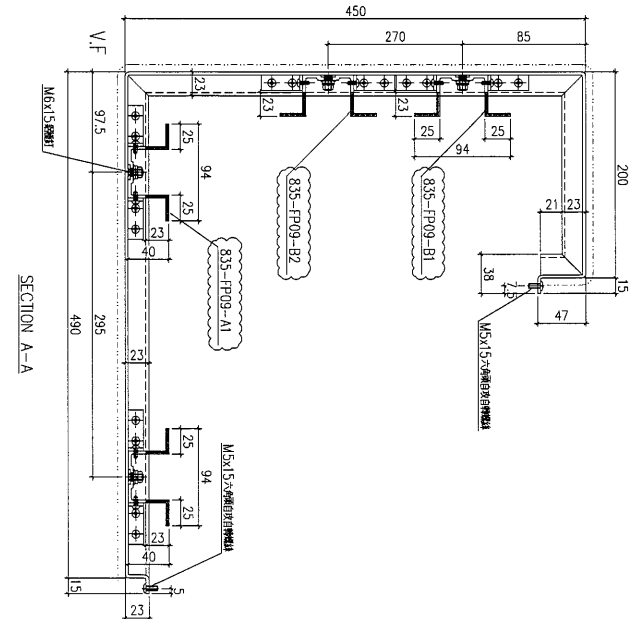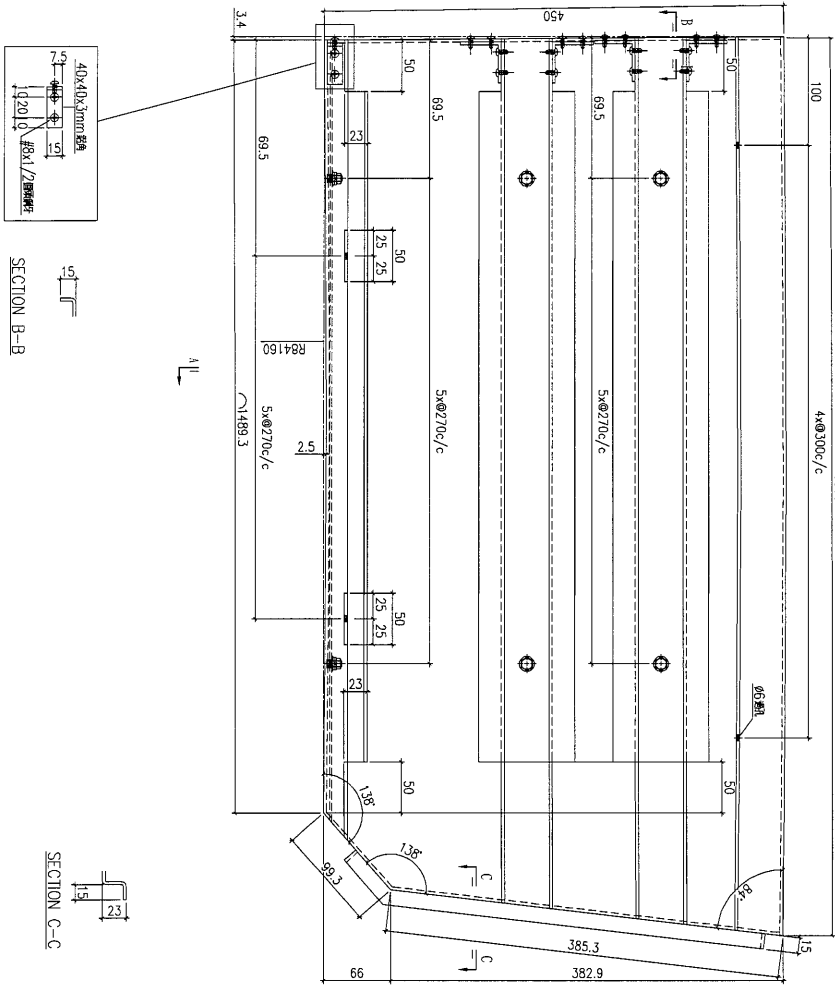


原 E16733A

工程號	J-835	地盤	將軍澳	附件
名稱	鋁板加工圖		採用	
材料	3mm鋁板		地盤	
顏色	UCT34440SC-3 3 Coats Silver		工廠	

 <b>美特鋁質</b> 有限公司 MIDI Aluminium Fabricator Ltd.			類別		物料號	
			制圖	夏之川	2017.01.14	圖號 835-FP10
修改	A	B	復核			數量 2
日期	2017.02.06	2017.02.16	批准			位置

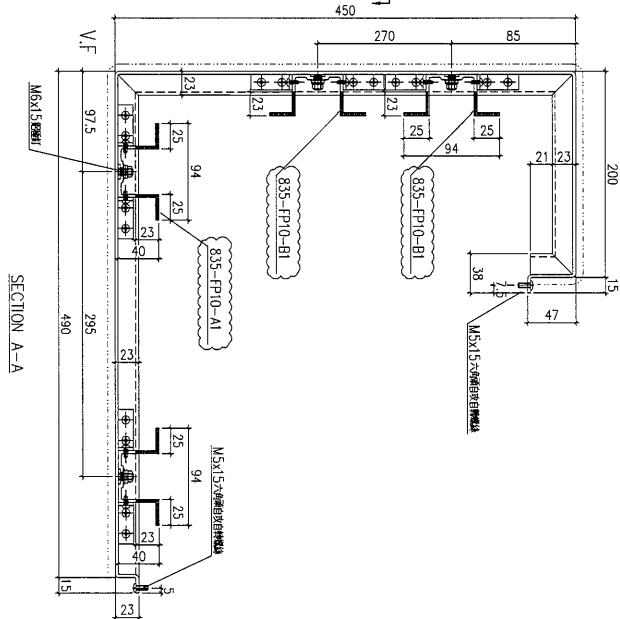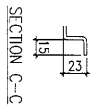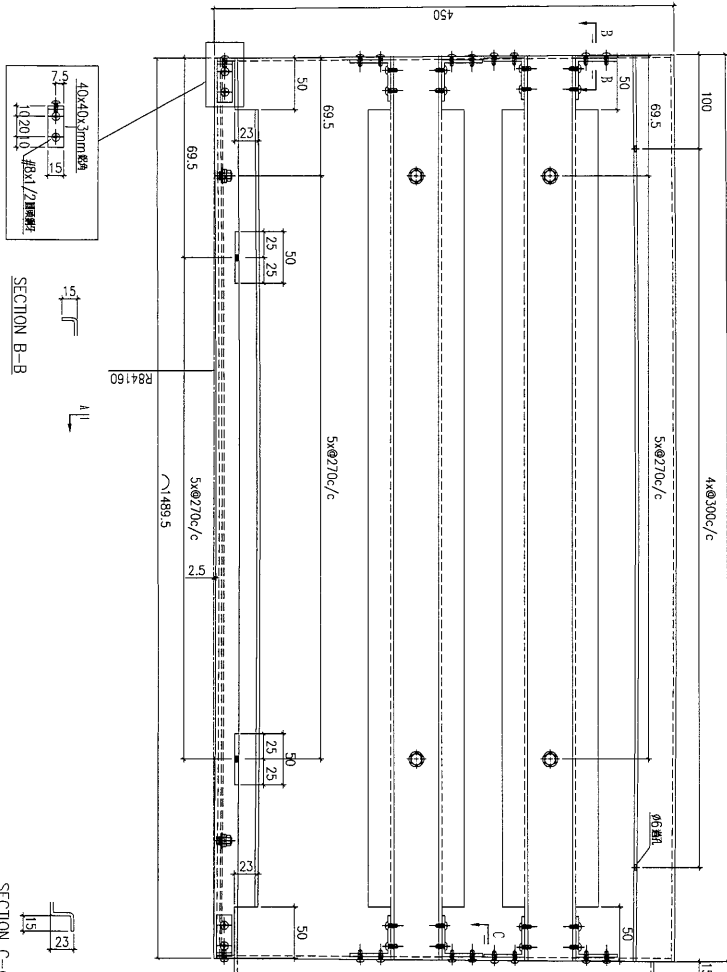


原 E16733A

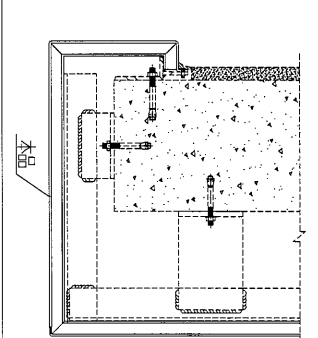

工程號	J-835	地盤	將軍澳	附件
名稱	鋁板加工圖		採用	
材料	3mm鋁板		地盤	
顏色	UCT34440SC-3 3 Coats Silver		工廠	


 美特鋁質 有限公司 MIDI Aluminium Fabricator Ltd.		類別		物料號	
修改	A	B	制圖	夏之川	2017.01.14
日期	2017.02.06	2017.02.16	復核		
			批准		
				圖號	835-FP01a
				數量	1
				位置	

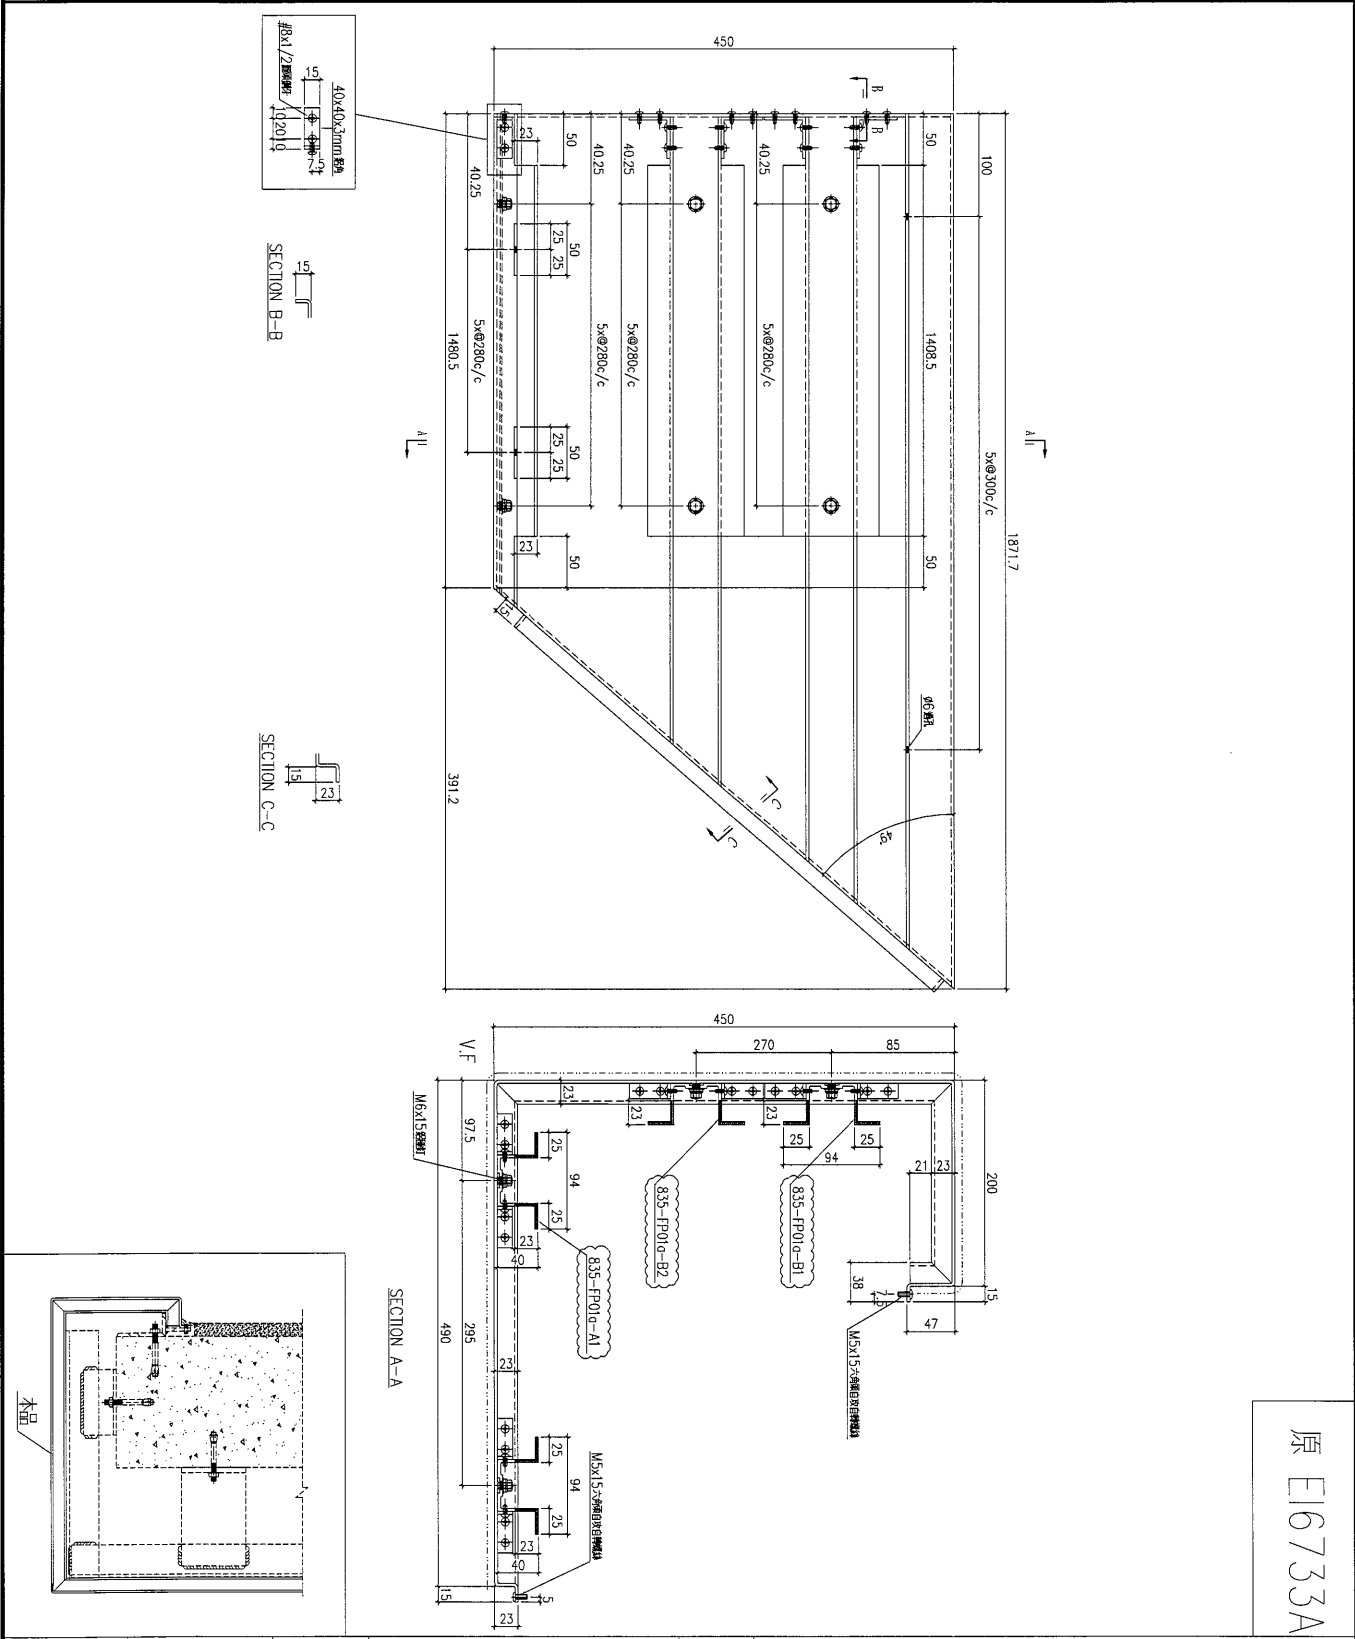

原 E16733A


工程號	J-835	地盤	將軍澳	附 件
名稱	鋁板加工圖		採用	
材料	3mm鋁板		地盤	
顏色	UCT34440SC-3 3 Coats Silver		工廠	


 美特鋁質 有限公司 MIDI Aluminium Fabricator Ltd.				類別		物料號		
				制圖	夏之川	2017.01.14	圖號	835-FP02a
修改	A	B		復核			數量	6
日期	2017.02.06	2017.02.16		批准			位置	

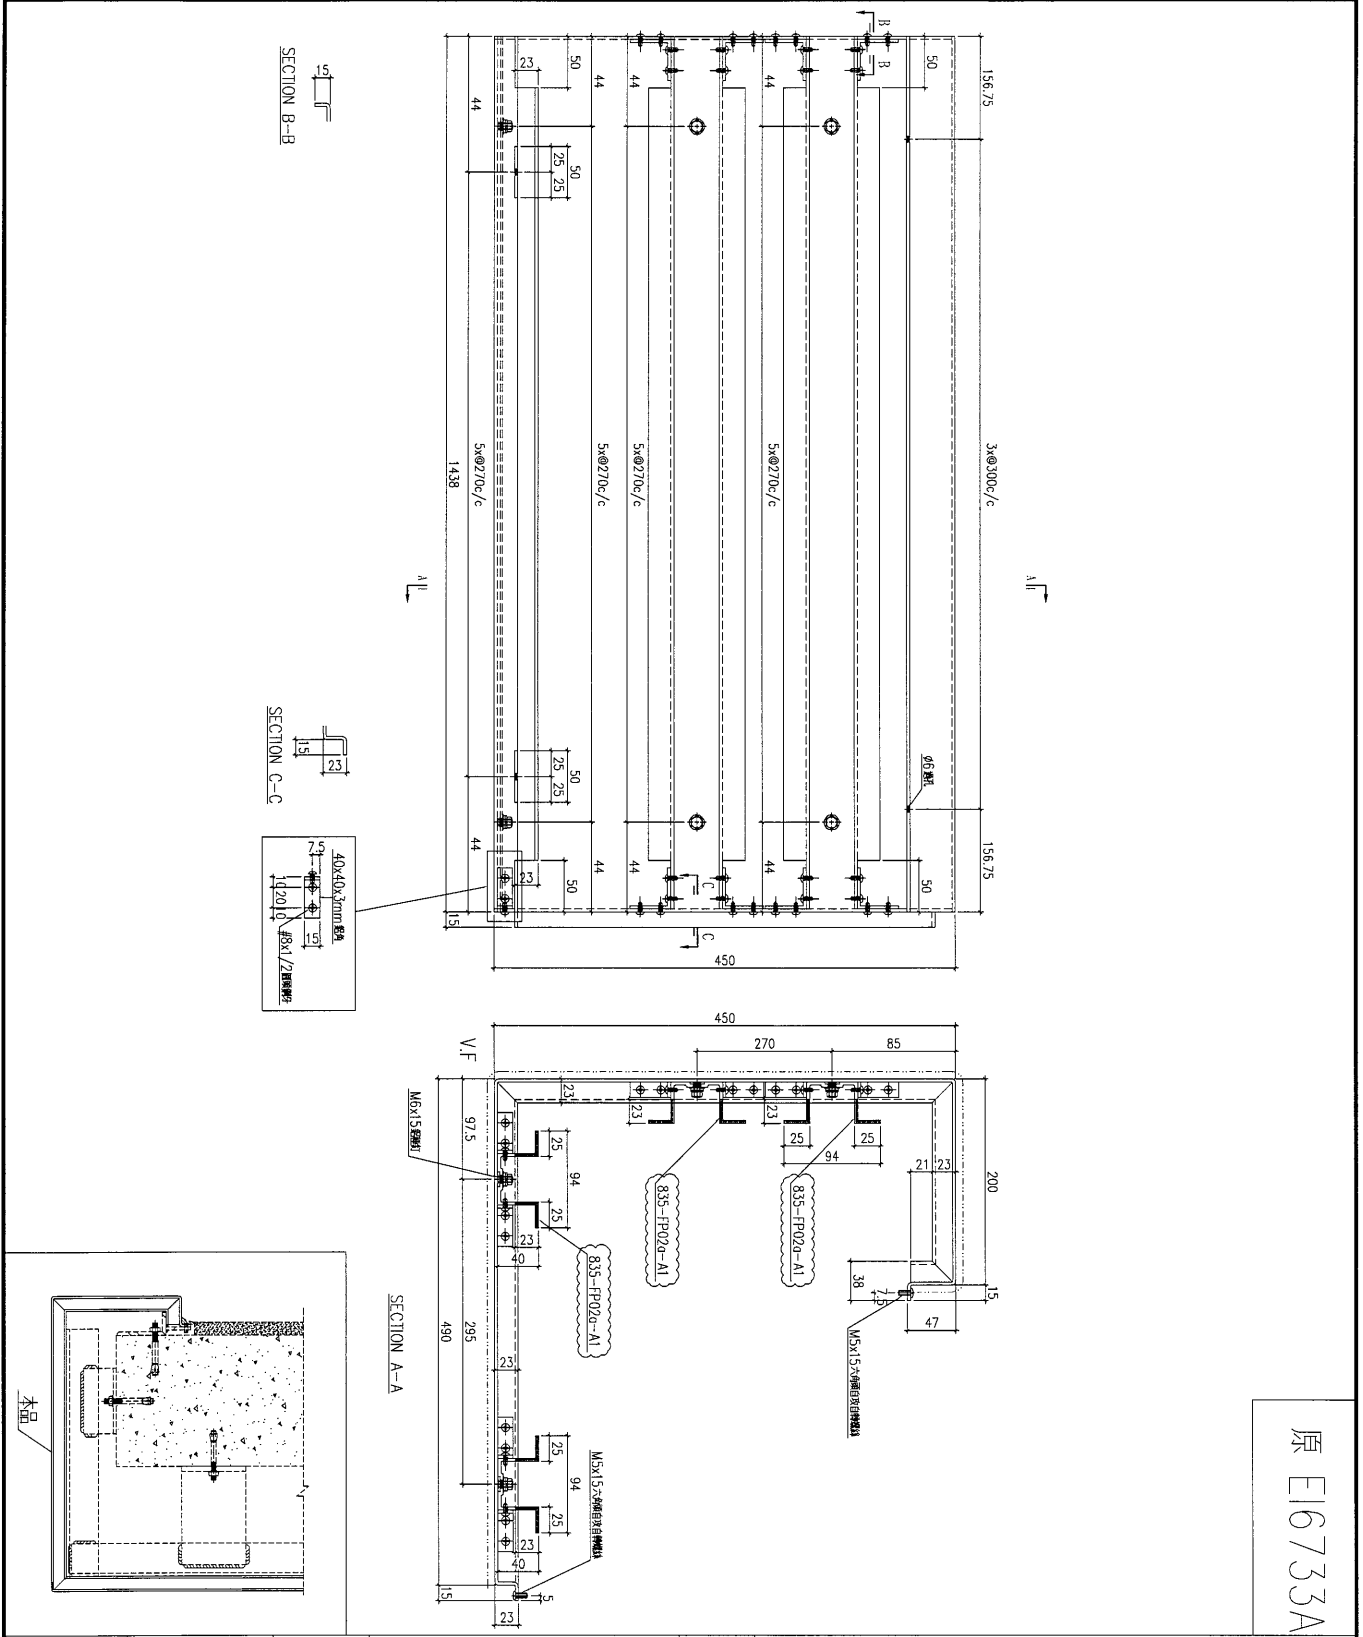

原 E16733A

工程號	J-835	地盤	將軍澳	附 件
名稱	鋁板加工圖		採用	
材料	3mm鋁板		地盤	
顏色	UCT34440SC-3 3 Coats Silver		工廠	

 美特鋁質 有限公司 MIDI Aluminium Fabricator Ltd.			類別		物料號		
修改	A	B	制圖	夏之川	2017.01.14	圖號	835-FP03a
日期	2017.02.06	2017.02.16	復核			數量	1
			批准			位置	

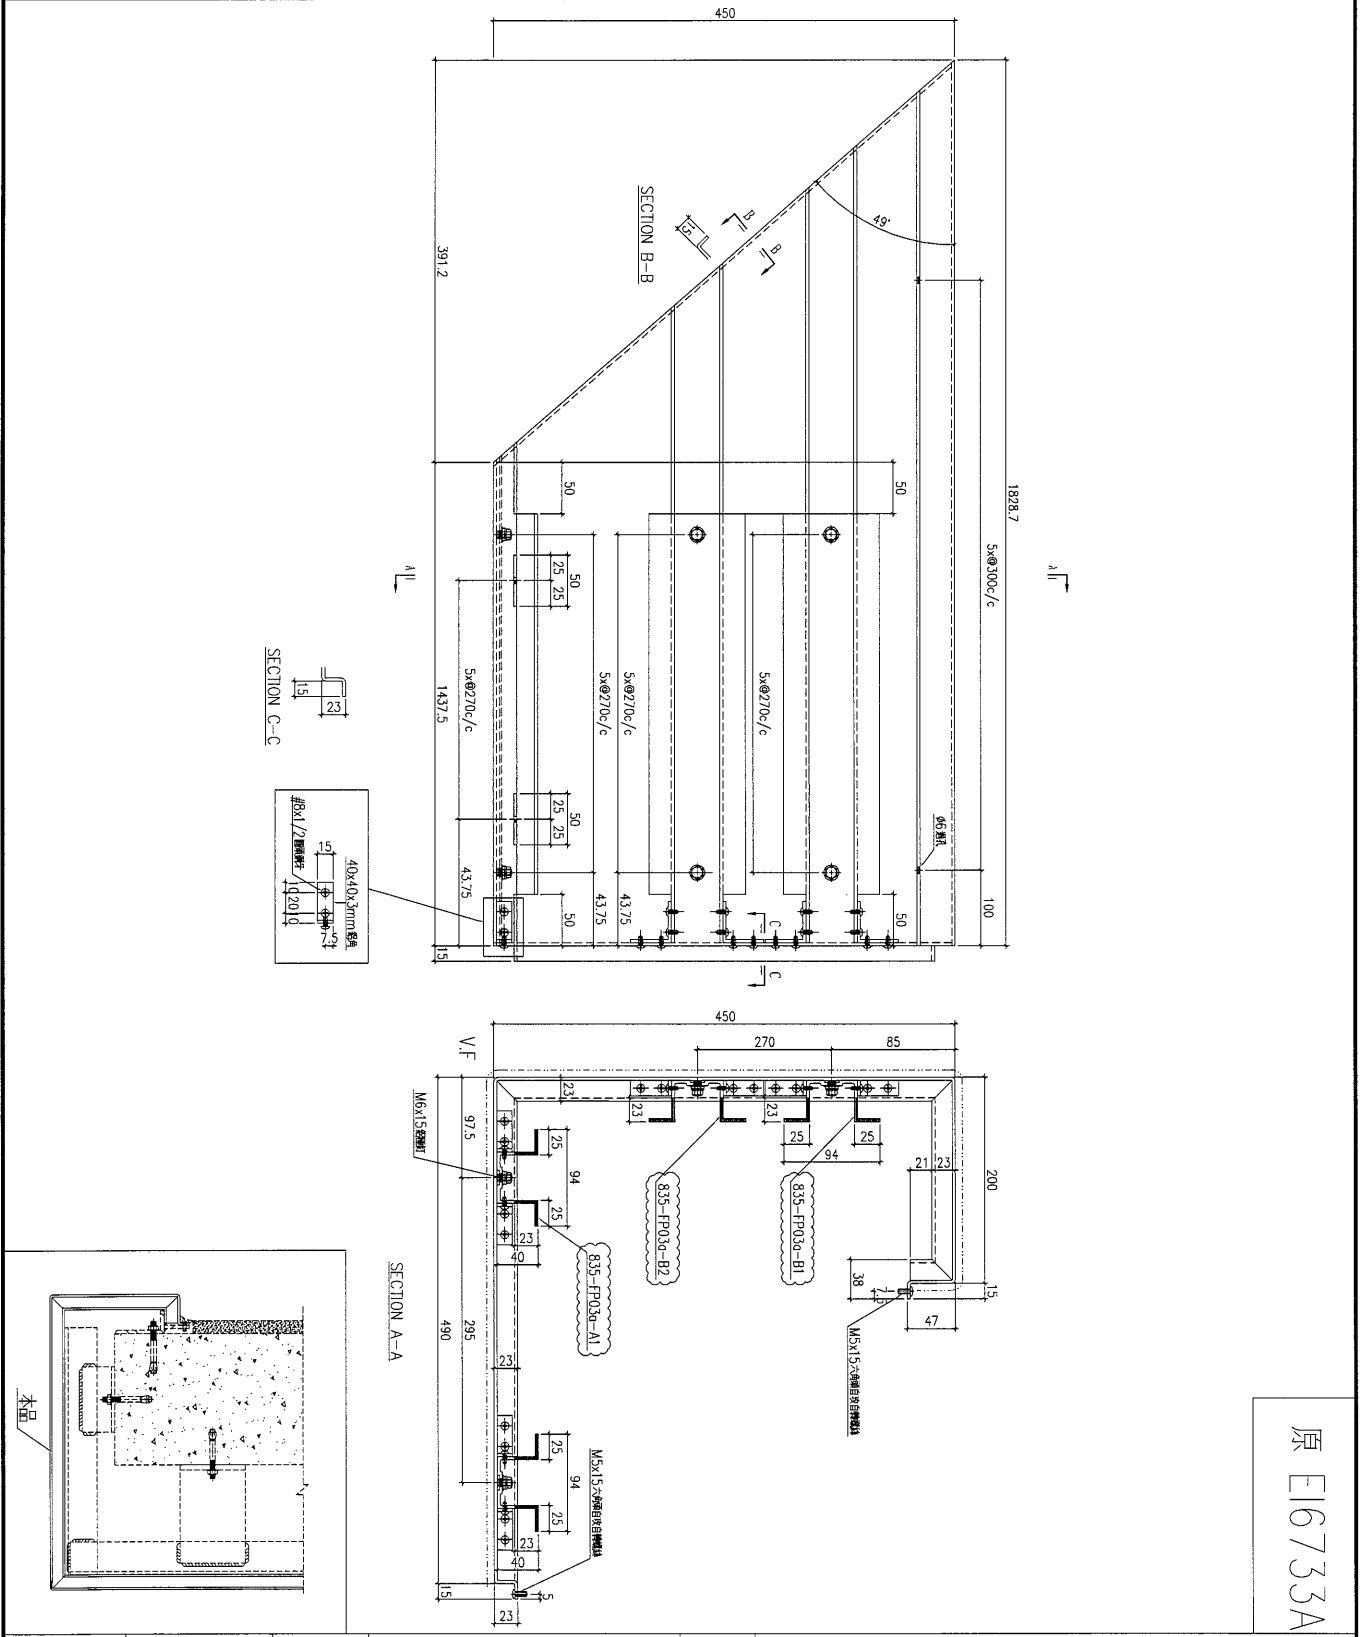




原 E16733A

工程號	J-835	地盤	將軍澳	附 件
名稱	鋁板加工圖		採用	
材料	3mm鋁板		地盤	
顏色	UCT34440SC-3 3 Coats Silver		工廠	



美特鋁質 有限公司  
MIDI Aluminium Fabricator Ltd.





類別		物料號	
制圖	夏之川	2017.01.14	圖號 835-FP05a
修改	A	B	數量 1
日期	2017.02.06	2017.02.16	位置
復核			
批准			

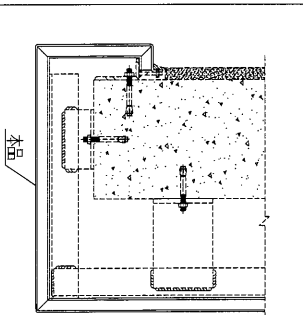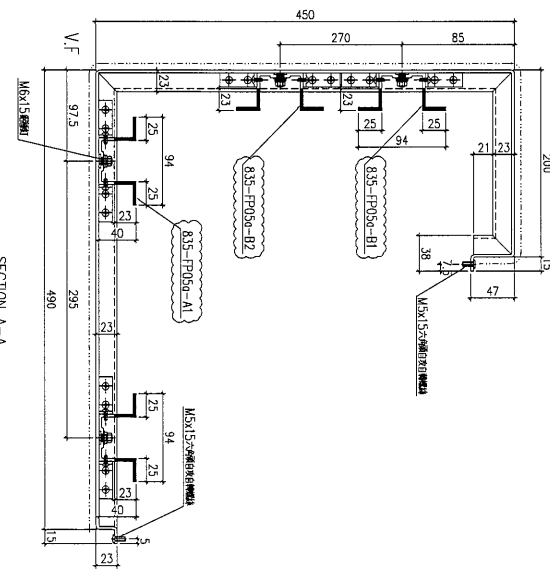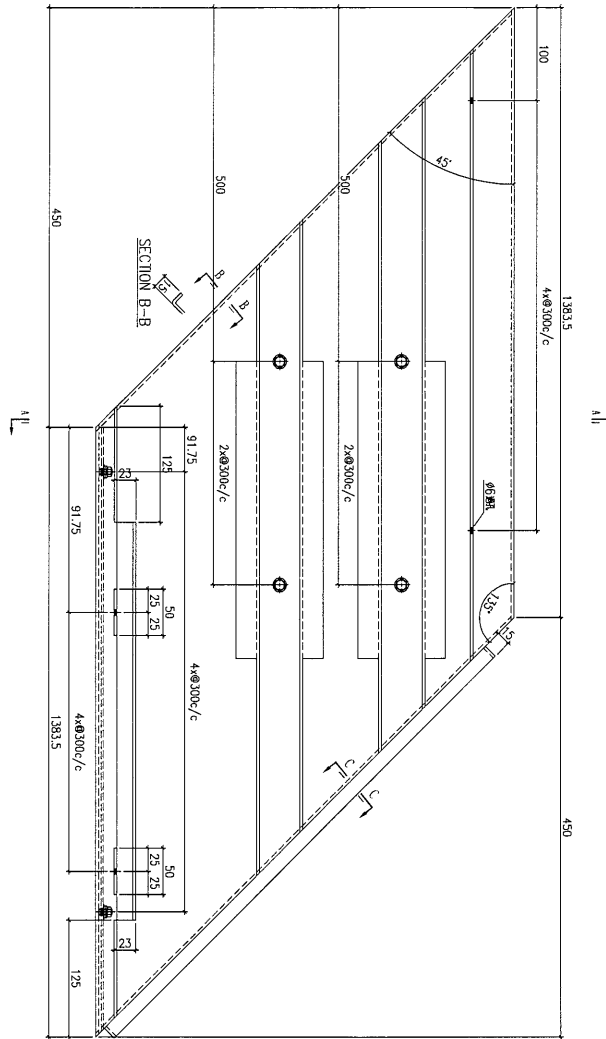

原 E16733A

工程號	J-835	地盤	將軍澳	附 件
名稱	鋁板加工圖	採用		
材料	3mm鋁板	地盤		
顏色	UCT34440SC-3 3 Coats Silver	工廠		






 <b>美特鋁質</b> 有限公司 MIDI Aluminium Fabricator Ltd.				類別		物料號	
修改	A	B		制圖	夏之川	2017.01.14	圖號 835-FP06a
日期	2017.02.06	2017.02.16		復核			數量 1
				批准			位置

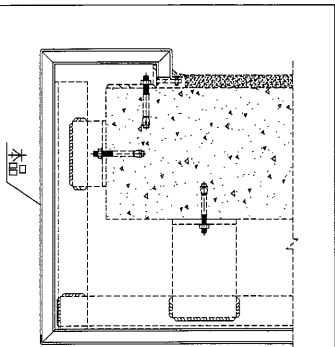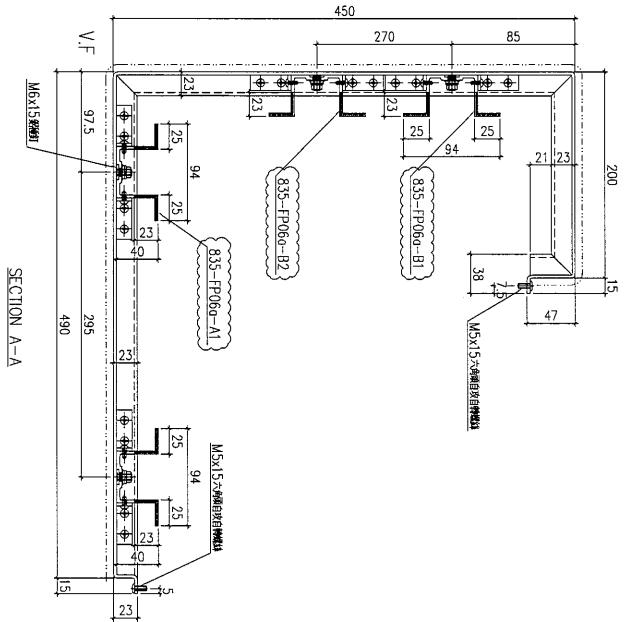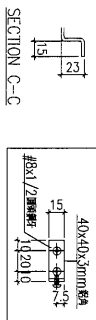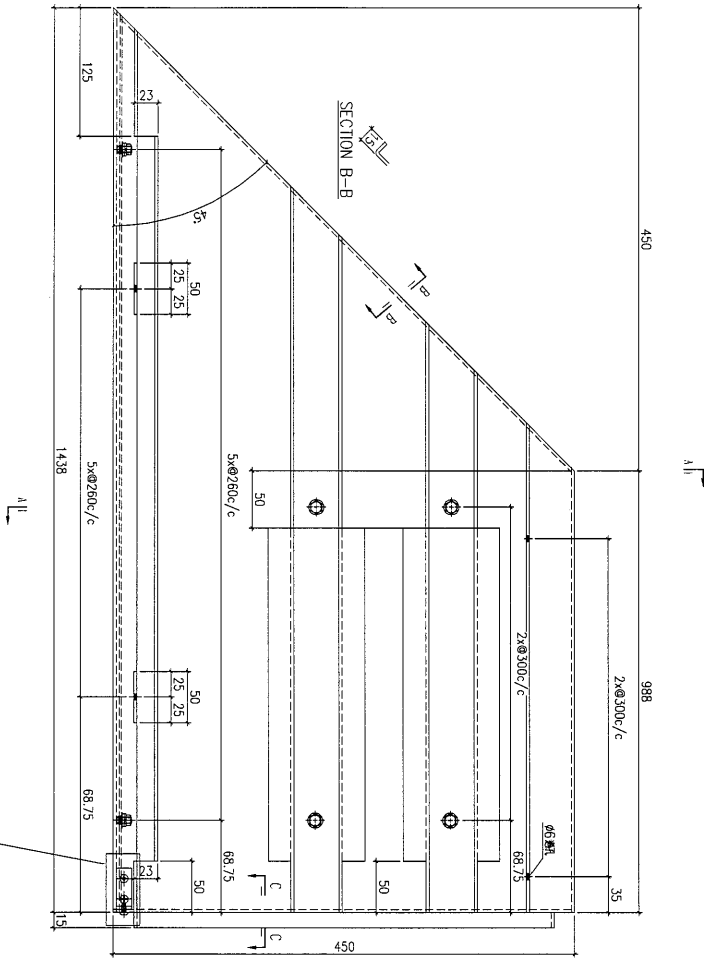

原 E16733A

工程號	J-835	地盤	將軍澳	附件
名稱	鋁板加工圖	採用		
材料	3mm鋁板	地盤		
顏色	UCT34440SC-3 3 Coats Silver	工廠		



 美特鋁質 有限公司 MIDI Aluminium Fabricator Ltd.				類別		物料號	
				制圖	夏之川	2017.01.14	圖號 835-FP08a
修改	A	B		復核			數量 1
日期	2017.02.06	2017.02.16		批准			位置

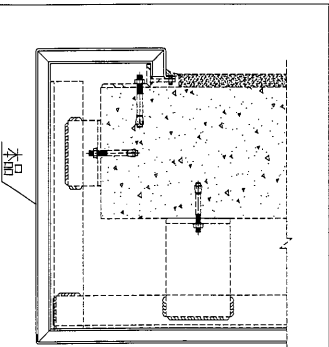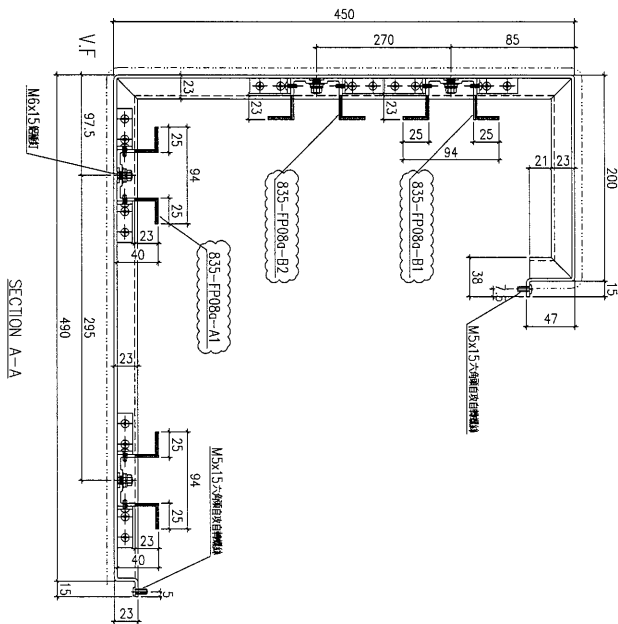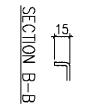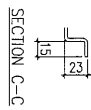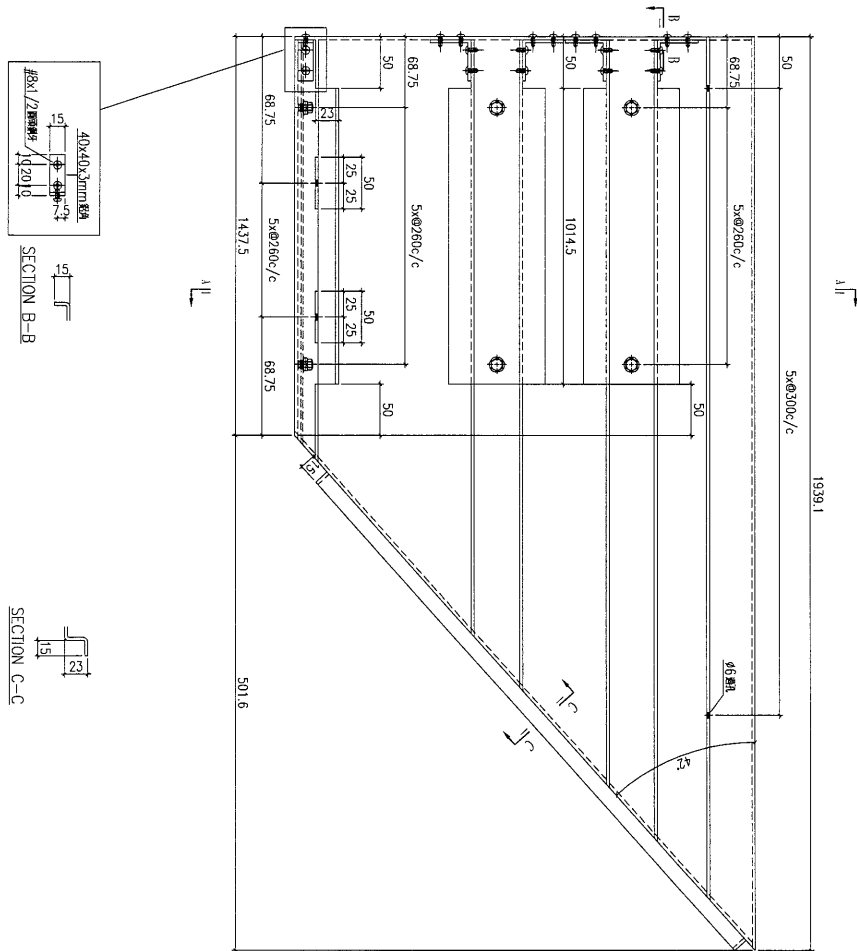


原 E16733A

工程號	J-835	地盤	將軍澳	附 件
名稱	鋁板加工圖	採用		
材料	3mm鋁板	地盤		
顏色	UCT34440SC-3 3 Coats Silver	工廠		


 美特鋁質 有限公司 MIDI Aluminium Fabricator Ltd.			類別		物料號		
修改	A	B	制圖	夏之川	2017.01.14	圖號	835-FP09a
日期	2017.02.06	2017.02.16	復核			數量	1
			批准			位置	

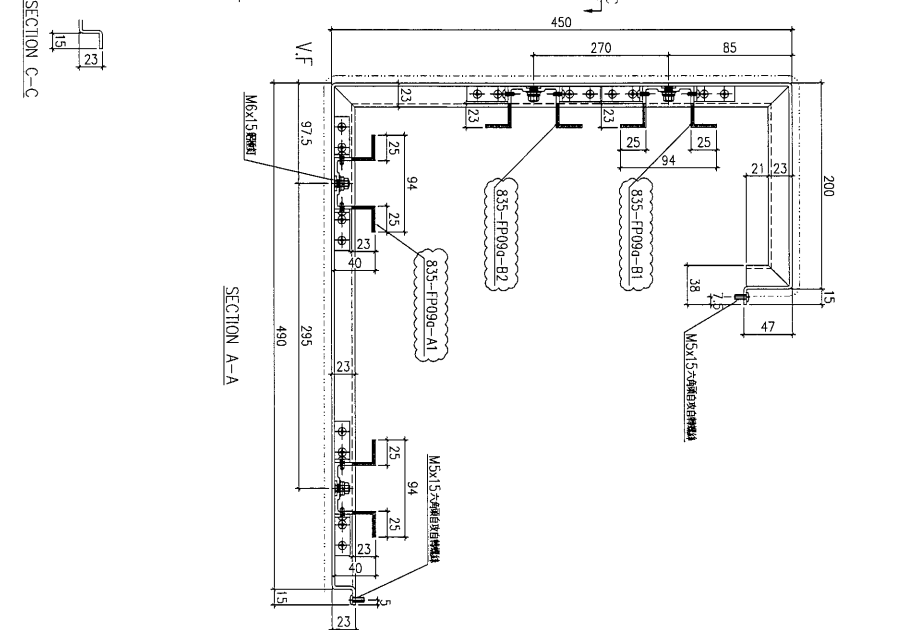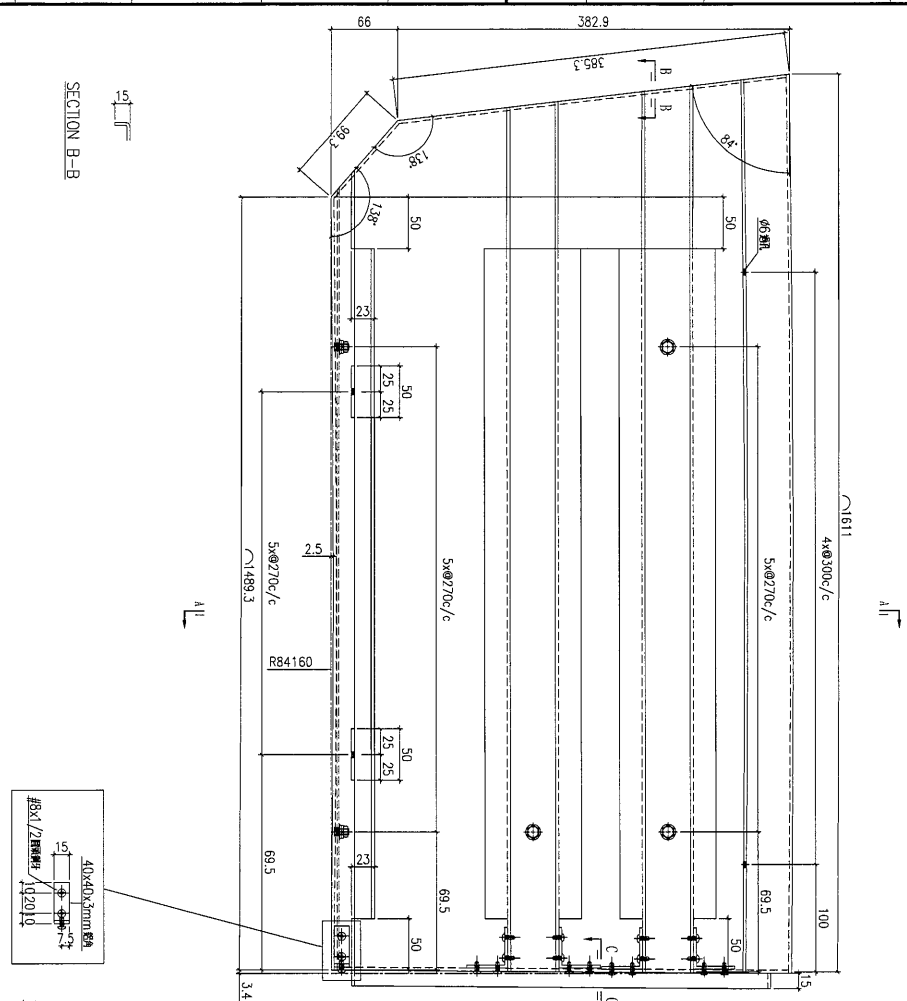

原 E16733A

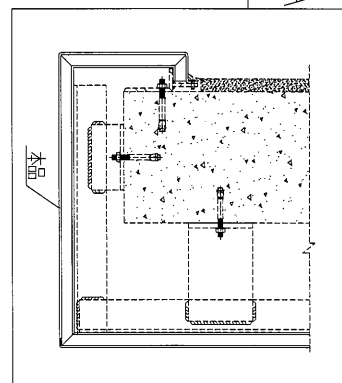

工程號	J-835	地盤	將軍澳	附 件
名稱	鋁板加工圖		採用	
材料	3mm鋁板		地盤	
顏色	UCT34440SC-3 3 Coats Silver		工廠	

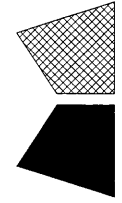

美特鋁質 有限公司  
MIDI Aluminium Fabricator Ltd.



類別  
制圖  
復核  
批准

夏之川

物料號  
2016.12.29

圖號  
數量  
位置

835-PE09

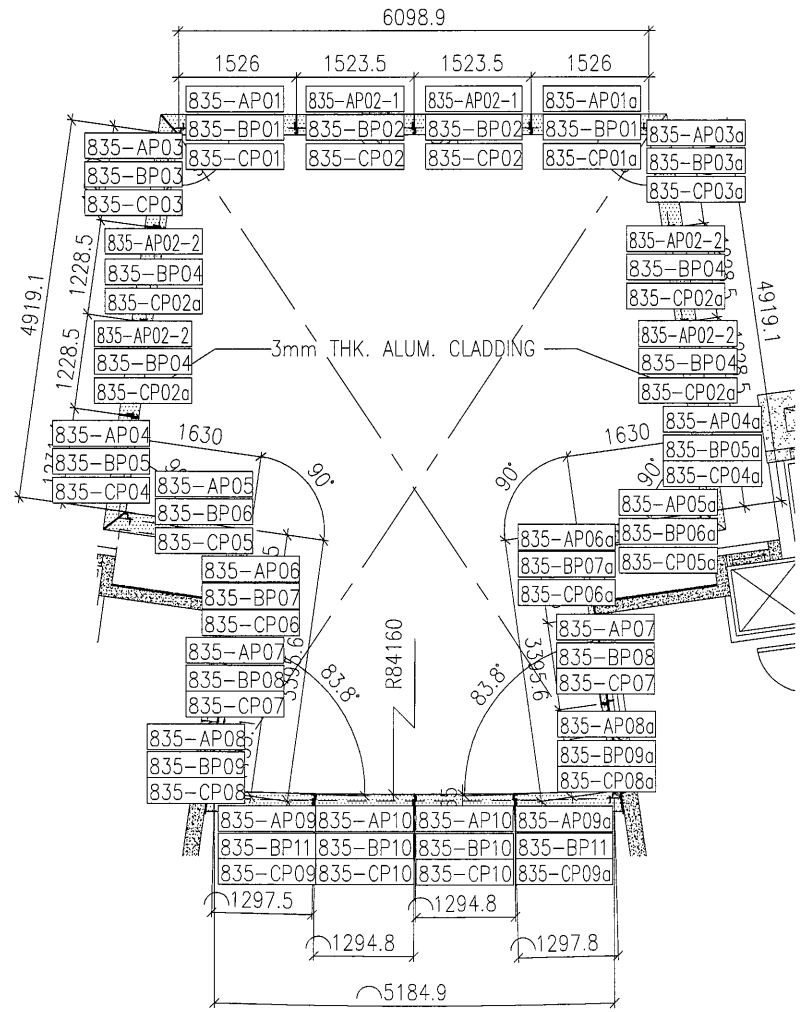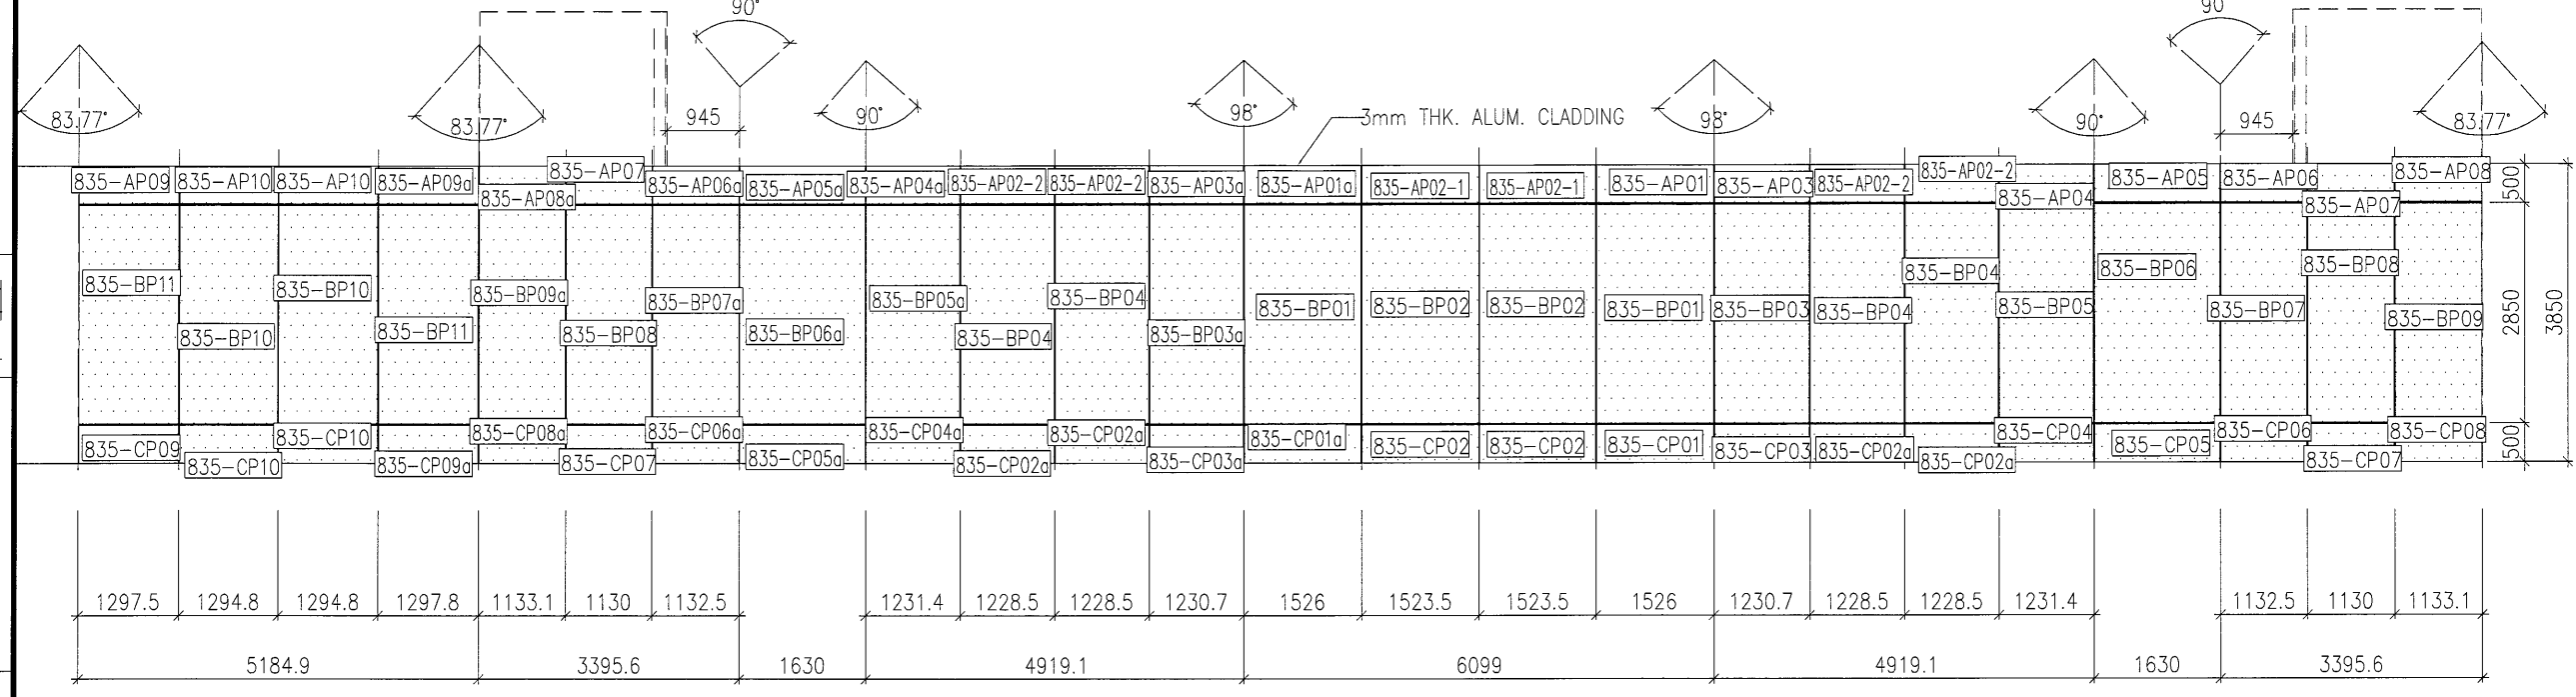

附件



採用  
地盤  
工廠

將軍澳

地盤

J-835 位置圖

工程號  
名稱  
材料  
顏色

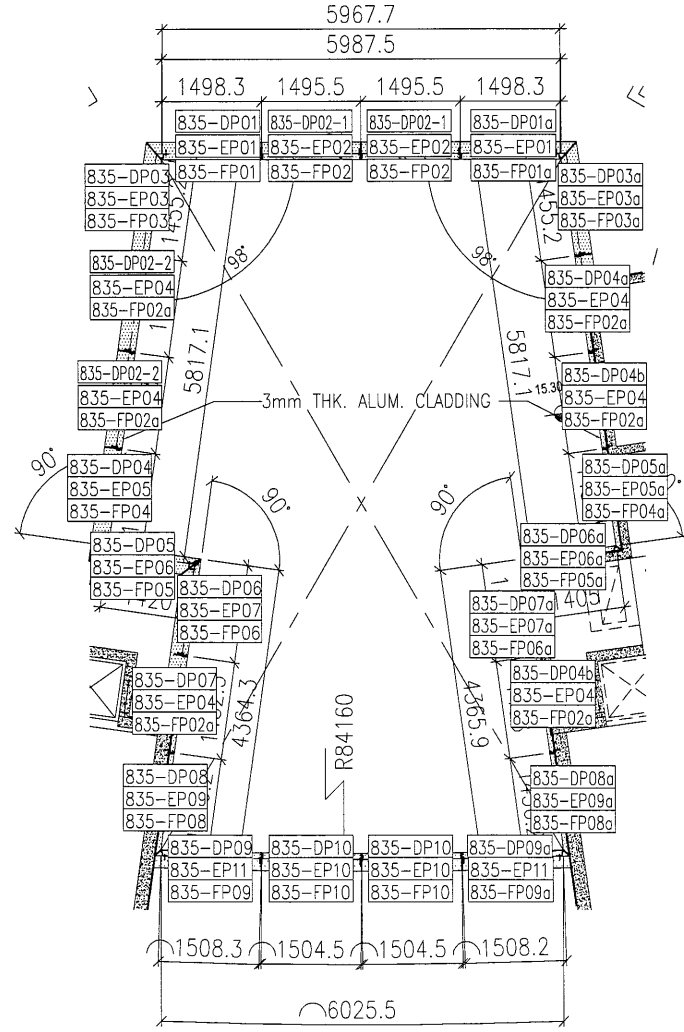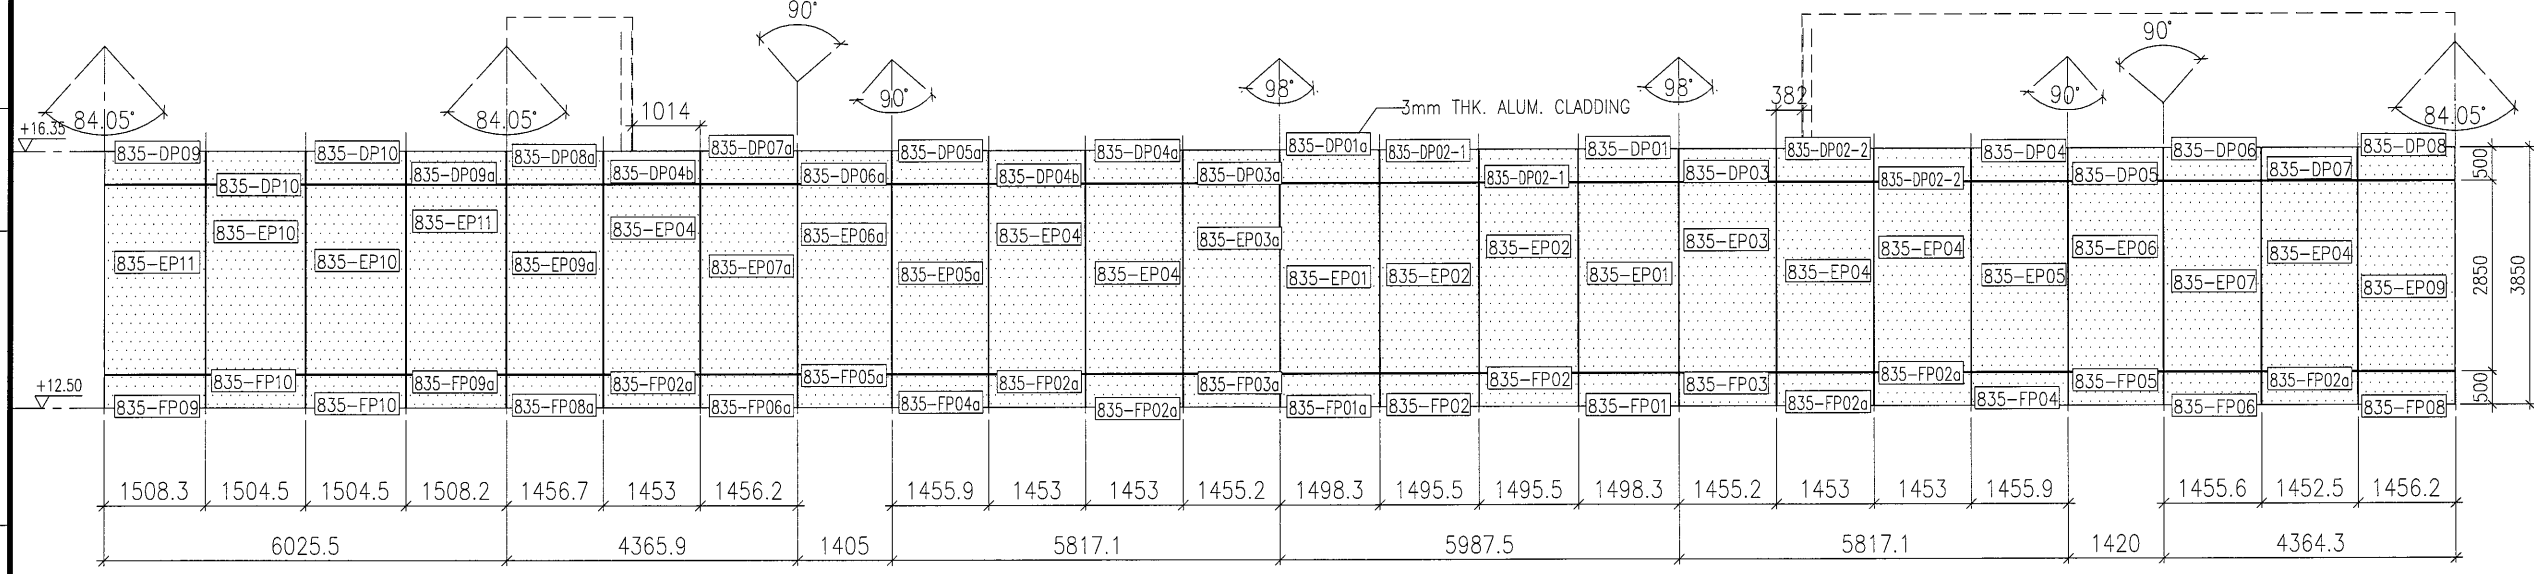

工程號	J-835	將軍澳	地盤	探用	附件
名稱	位置圖			地盤	
材料				工廠	
顏色					

115