

工程指示 / 要求簡箋(E.I.)

工程指示編號：EI 9614 18 修改版次：D
 工程編號：JB36 工程名稱：日出康城7期平台
 工程項目：Skylight 大隻鋁料B.M
 收件人：Maggie Lor, 且送 發件人：大剛 日期：26/09/2018

要求提供 / 確認 事項：

- | | | |
|------------------------------------|-------------------------------------|-------------------------------|
| <input type="checkbox"/> 初步鋁料 B.M. | <input type="checkbox"/> 加工拆圖，然後生產 | <input type="checkbox"/> 尺寸表 |
| <input type="checkbox"/> 正式鋁料 B.M. | <input type="checkbox"/> 技術上資料 / 指示 | <input type="checkbox"/> 報價 |
| <input type="checkbox"/> 配件 B.M. | <input type="checkbox"/> 樣辦或貨品說明書 | <input type="checkbox"/> 分判合約 |
| <input type="checkbox"/> 其他：_____ | | |

內容：

鑄後附件資料，安排訂購鋁料回廠

請在 2018/9/28 前完成上列要求。

附有關圖紙 / 文件：

2張

以上項目為：

- 原合約工程包 原合約工程加 / 減賬 新工程報價

原因：-

分發東莞各部門：

- () 生產技術總監 連附件 () 技術部 連附件 () 生產部 連附件 () 機械設計部 連附件
 () 採購部 連附件 () 生產統籌部 連附件
 () 質檢部 連附件 () 會計部 連附件 () 報關組 連附件 () 其他 AK 連附件

分發香港各部門：

- () 行政部 連附件 () 會計部 連附件 () 統籌部 連附件 () 工程部地盤科文 連附件
 () 採購部 連附件 () QS 部 連附件 () 維修部 連附件 () 其他 _____ 連附件


傳遞編號：

HK1506

發件人簽署：

項目經理簽署：

FTP

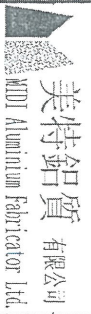

美特鋁質 有限公司
MTD Aluminium Fabricator Ltd.

工程號: J-836
地盤名稱: 日出康城

項目類別: SKYLIGHT

計算: 曾建平
核對: 王禮秋

日期: 09/08/2018
日期: 09/08/2018

送呈: 胡哥
A/C Code:


副本: 此BM依據 收 2018-8-8 施工圖 計算

鋁型材B.M.表

BM編號: 修改版次: 修改內容: 修改版次: 有顏色鋁料(Kg): 772.608 無電鍍鋁料(Kg): 687.642 V.F.總面積(米²): 86.226

序號	修改內容	物料編號	鋁料名稱	顏色	合金狀態	長度 (mm)	數量 (支)			重量 (Kg)		V.F. (米²)		備注
							實用	後備	總數	Kg/M	總重量	米²/米	Total V.F.	
1		X84307	九字料	UCT802580XL(A)-3 淺灰色	6063-T5	6000	45	5	50	0.904	271.200	0.063	18.900	
2		X84307	九字料	UCT802580XL(A)-3 淺灰色	6063-T4	6000	9	3	12	0.904	65.088	0.063	4.536	用於彎弧
3			室內裝飾槽	UCT802580XL(A)-3 淺灰色	6063-T5	6000	21	4	25	2.305	345.750	0.286	42.900	未開校
4			室內扣蓋	UCT802580XL(A)-3 淺灰色	6063-T5	6000	21	4	25	0.179	26.850	0.111	15.650	未開校
5	修改	PM0000431	65x25x3mm	UCT802580XL(A)-3	6063-T5	6000	4	2	6	0.707	25.452	0.030	1.080	
6	修改	PM0000431	65x25x3mm	UCT802580XL(A)-3	6063-T4	6000	9	3	12	0.707	50.904	0.030	2.160	用於彎弧 T5
7		X84308	鋁壓碼	MILL	6063-T6	6000	15	2	17	0.604	61.608			
8	修改	NE0000168	32x25x3mm	鋁角	6063-T5	6000	4	2	6	0.429	15.804			
9	修改	MC0000168	32x25x3mm	鋁角	6063-T4	6000	9	3	12	0.429	31.608			用於彎弧 T5
10		X85534	加強筋	MILL	6063-T6	6000	87	4	91	1.055	576.030			鋁板加強筋
11														
12														
							合計:		86.226					

J-836 SKYLIGHT 鋁料模圖

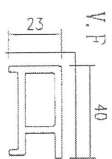


模號: X84307
 名稱: 九字料
 合金狀態: 6063-T5 & 6063-T4
 重量: 0.904 KG/M
 V.F.: 63 mm




模號: 由香港確定
 名稱: 室內扣蓋
 合金狀態: 6063-T5
 重量: 0.179 KG/M
 V.F.: 111 mm

朱開模

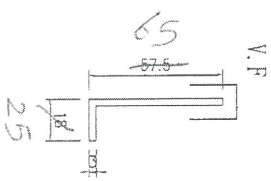


模號: PM0000431
 名稱: 58x18x3mm厚鋁角
 合金狀態: 6063-T5 & 6063-T4
 重量: 0.590 KG/M
 V.F.: 30 mm

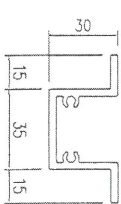


模號: X85534
 名稱: 加強筋
 合金狀態: 6063-T6
 重量: 1.055 KG/M
 V.F.: mm

65x25x3
 58x18x3mm 全鋁角
 UCT802580V(A)-2 鋁板
 後噴塗

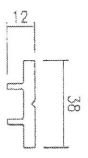


模號: X84308
 名稱: 鋁壓碼
 合金狀態: 6063-T6
 重量: 0.604 KG/M
 V.F.: mm

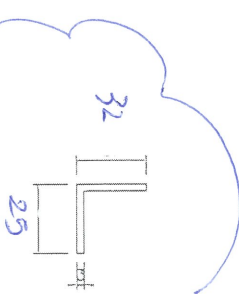

模號: ME0000168
 名稱: 32x25x3mm 全鋁角
 合金狀態: 6063-T5 & 6063-T4
 重量: 0.429 KG/M
 V.F.: mm

修改 D

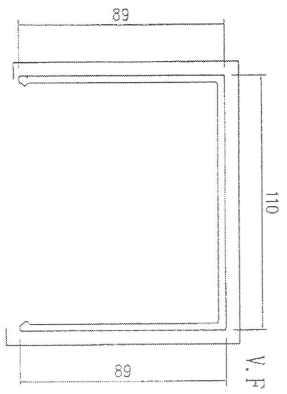

模號: 由香港確定
 名稱: 室內裝飾槽
 合金狀態: 6063-T5
 重量: 2.305 KG/M
 V.F.: 286 mm

朱開模