



此為修

工程指示 / 要求簡箋(E.I.)

工程指示編號：EI/ 9615 /18 修改版次： C
 工程編號： J836 工程名稱： 日出康城 7期 平台
 工程項目： WW4 (A~N) 大廈 鋁料 B.M
 收件人： Maggie Lor. 卓鏡 發件人： Joe Chan 日期： 5/9/2018

□要求提供 / □確認 事項：

- | | | |
|------------------------------------|-------------------------------------|-------------------------------|
| <input type="checkbox"/> 初步鋁料 B.M. | <input type="checkbox"/> 加工拆圖，然後生產 | <input type="checkbox"/> 尺寸表 |
| <input type="checkbox"/> 正式鋁料 B.M. | <input type="checkbox"/> 技術上資料 / 指示 | <input type="checkbox"/> 報價 |
| <input type="checkbox"/> 配件 B.M. | <input type="checkbox"/> 樣辦或貨品說明書 | <input type="checkbox"/> 分判合約 |
| <input type="checkbox"/> 其他： _____ | | |

內容：

請 依 附 件 裝 料， 各 排 釘 錫 鋁 料 回 廠。

請在 28/09/2018 前完成上列要求。

附有關圖紙 / 文件： 3頁

以上項目為：

- 原合約工程包 原合約工程加 / 減賬 新工程報價

原因：-

分發東莞各部門：

- () 生產技術總監 □連附件 () 技術部 □連附件 () 生產部 □連附件 () 機械設計部 □連附件
 () 採購部 □連附件 (/) 生產統籌部 □連附件 梅
 () 質檢部 □連附件 () 會計部 □連附件 () 報關組 □連附件 (/) 其他 林 □連附件

分發香港各部門：

- () 行政部 □連附件 () 會計部 □連附件 () 統籌部 □連附件 () 工程部地盤科文 □連附件
 () 採購部 □連附件 () QS 部 □連附件 () 維修部 □連附件 () 其他 _____ □連附件


傳遞編號： HK 1404



發件人簽署： Joe Chan

項目經理簽署： [Signature]


鋁型材B.M.表

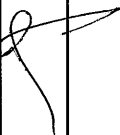工程號:	J-836	計算:	吳樟瑜	日期:	10/8/2018	送呈:	胡哥	副本:	
地盤名稱:	日出康城	核對:		日期:		A/C Code:			
項目類別:	WW4(A TON)	批准:		日期:		此BM依據 2018-8-08收施工图 計算			


BM編號:	EG615C	修改版次:		有顏色鋁料(Kg):	3817.161	無電鍍鋁料(Kg):	1097.476	V.F.總面積(米²):	332.511
-------	--------	-------	--	------------	----------	------------	----------	--------------	---------

序號	修改內容	物料編號	鋁料名稱	顏色	合金狀態	數量(支)			重量(Kg)		V.F.(米²)		備注	
						長度(mm)	實用	後備	總數	Kg/M	總重量	米²/米		Total_V.F.
1		X84589	Z字料	MILL	6061-T6	5800	35	10	45	0.19	49.59			
2	修改內容	X85259	175X100X3MM主企1	深灰色TUC51602XL(RY)-3	6063-T5	3650	80	15	95	3.73	1292.34	0.450	156.04	室內窗
3	修改內容	X85259	175X100X3MM主企2	深灰色TUC51602XL(RY)-3	6063-T5	5400	16	4	20	3.73	402.52	0.450	48.60	室內窗
4	修改內容	X85535	九字料1	深灰色TUC51602XL(RY)-3	6063-T5	6000	125	30	155	1.140	1060.20	0.040	37.20	
5	修改內容	X84307	九字料2	深灰色TUC51602XL(RY)-3	6063-T5	6000	25	5	30	0.903	162.54	0.040	7.20	
6		X84308	壓碼	MILL	6063-T6	5800	35	5	40	0.604	140.13			
7														
8	修改內容	F10000039	38. 1X12. 7mm厚鋁巴	深灰色TUC51602XL(RY)-3	6063-T6	5800	88	18	106	1.311	806.00			
9		X85319	地彈門玉底	深灰色TUC51602XL(RY)-3	6063-T5	5400	8	2	10	2.276	122.90	0.160	8.64	
10		X85320	地彈門玉頂	深灰色TUC51602XL(RY)-3	6063-T5	5400	8	2	10	2.276	122.90	0.160	8.64	
11		X85321	地彈門玉企1	深灰色TUC51602XL(RY)-3	6063-T5	5400	28	4	32	2.020	349.06	0.218	37.67	
12		X85322	地彈門玉企2	深灰色TUC51602XL(RY)-3	6063-T5	5400	7	2	9	2.033	98.80	0.205	9.96	
13		X85324	地彈門玉坡線	深灰色TUC51602XL(RY)-3	6063-T5	5800	80	20	100	0.355	205.90	0.032	18.56	
14		PE0E10013	25X25X3MM鋁角	MILL	6063-T6	5800	19	6	25	0.381	55.25			固定鋁板
15		ME0001961	50X50X3MM鋁角	MILL	6063-T6	5800	5	1	6	0.788	27.42			固定鋁板
16		LH0079547	100X38X3MM鋁角	MILL	6063-T6	5800	2	1	3	1.097	19.09			修防水鋁板
											4914.6	合計:	332.511	


J-836 WW4 (A TO N) 鋁料模圖 (1)

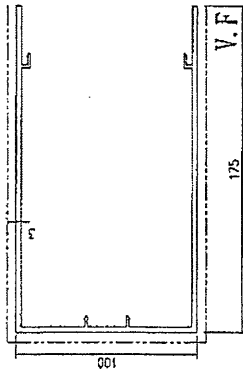


模號: X85259
 名稱: 175X100X3MM主企
 合金狀態: 6063-T5
 重量: 3.73 KG/M
 V.F.: 450 mm

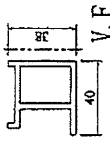

模號: X85535
 名稱: 九字料1
 合金狀態: 6063-T6
 重量: 1.14 KG/M
 V.F.: 40 mm

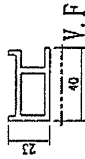


模號: X84307
 名稱: 九字料2
 合金狀態: 6063-T6
 重量: 0.903 KG/M
 V.F.: 40 mm

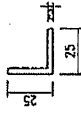


模號: PE0E10013
 名稱: 25x25x3mm鋁角
 合金狀態: 6063-T6
 重量: 0.381 KG/M
 V.F.: mm




模號: X84308
 名稱: 壓碼
 合金狀態: 6063-T6
 重量: 0.604 KG/M
 V.F.: mm

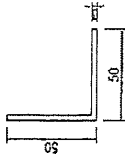


模號: ME0001961
 名稱: 50x50x3mm鋁角
 合金狀態: 6063-T6
 重量: 0.788 KG/M
 V.F.: mm
 (切成30X30X3MM 鋁角使用)
 (切成50X17X3MM 鋁角使用)
 (切成32X25X3MM 鋁角使用)
 (切成45X25X3MM 鋁角使用)

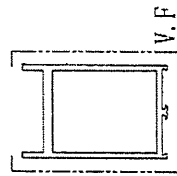


模號: X85320
 名稱: 地彈門玉頂
 合金狀態: 6063-T5
 重量: 2.276 KG/M
 V.F.: 160 mm

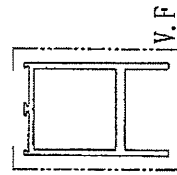


模號: X85319
 名稱: 地彈門玉底
 合金狀態: 6063-T5
 重量: 2.276 KG/M
 V.F.: 160 mm

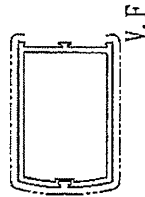

模號: X85321
 名稱: 地彈門玉企1
 合金狀態: 6063-T5
 重量: 2.02 KG/M
 V.F.: 218 mm

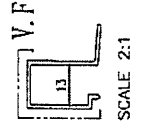

模號: X85324
 名稱: 地彈門玉玻線
 合金狀態: 6063-T5
 重量: 0.355 KG/M
 V.F.: 32 mm

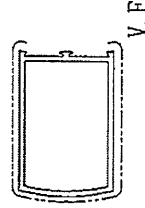


模號: X85322
 名稱: 地彈門玉企2
 合金狀態: 6063-T5
 重量: 2.033 KG/M
 V.F.: 205 mm




模號: X84598
 名稱: Z字料
 合金狀態: 6061-T6
 重量: 0.19 KG/M
 V.F.: mm


J-836 WW4 (A TO N) 鋁料模圖 (2)

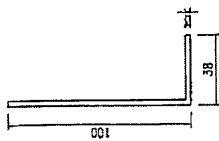

模號: LH0079547
 名稱: 100x38x3mm鋁角
 合金狀態:
 重量: 1.097 KG/M
 V.F.: mm
 (切成84X30X3MM 鋁角使用)

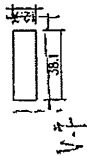

模號: F10000039
 名稱: 38.1X12.7mm厚鋁巴
 合金狀態: 6063-76
 重量: 1.311 KG/M
 V.F.: mm
 (切成斜料使用)

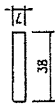

模號: PE0E10013
 名稱: 38X7mm厚鋁巴
 合金狀態: 6063-76
 重量: 0.381 KG/M
 V.F.: mm
 (厚度請確認)