

以此為準



美特鋁質有限公司  
MIDI ALUMINIUM FABRICATOR LTD.

工程指示 / 要求簡箋(E.I.)

工程指示編號：EI/ 964B /18 修改版次：B  
工程編號：J836 工程名稱：日出康城7期平台  
工程項目：WW4(N~RH) 大貨鋁料B.M.  
收件人：Maggie Lor, 且旋 發件人：李耀鵬 日期：5/9/2018

□要求提供 / 確認 事項：

- ( ) 初步鋁料 B.M. ( ) 加工拆圖，然後生產 ( ) 尺寸表
- ( ) 正式鋁料 B.M. ( ) 技術上資料 / 指示 ( ) 報價
- ( ) 配件 B.M. ( ) 樣辦或貨品說明書 ( ) 分判合約
- ( ) 其他：\_\_\_\_\_

內容：

請依附件資料，安排訂購鋁料回廠。

(此版本是修改鋁料顏色，改為深灰色)

請在 28/9/2018 前完成上列要求。

附有關圖紙 / 文件：

4頁

以上項目為：

- 原合約工程包  原合約工程加 / 減賬  新工程報價

原因：-

分發東莞各部門：

- ( ) 生產技術總監  連附件 (  ) 技術部  連附件 ( ) 生產部  連附件 ( ) 機械設計部  連附件
- ( ) 採購部  連附件 (  ) 生產統籌部  連附件 梅.軍
- ( ) 質檢部  連附件 ( ) 會計部  連附件 ( ) 報關組  連附件 (  ) 其他 秋  連附件

分發香港各部門：

- ( ) 行政部  連附件 ( ) 會計部  連附件 ( ) 統籌部  連附件 ( ) 工程部地盤科文  連附件
- ( ) 採購部  連附件 ( ) QS 部  連附件 ( ) 維修部  連附件 ( ) 其他 \_\_\_\_\_  連附件


傳遞編號：

HK 1379 /18


發件人簽署：

項目經理簽署：

BM編號:		工程號:		計算:		吳禕瑜		日期: 13/08/2018		送呈: 胡哥		副本:	
修改內容		物料編號		鋁料名稱		顏色		合金狀態		長度 (mm)		數量 (支)	
V.F.總面積(米²):		12812.136		無電鍍鋁料(Kg):		1539.726		V.F.總面積(米²):		1398.793		備注	
1	ME0000157	50x25x3mm厚鋁通	深灰色TUC51602XL(RY)-3	6063-T6	4250	135	20	155	1.180	777.33	0.15	98.81	百葉邊框
2	X843331	百葉片	深灰色TUC51602XL(RY)-3	6063-T5	5450	315	35	350	0.896	1709.12	0.238	453.99	未訂
3	X84589	Z字料	MILL	6061-T6	3200	553	97	650	0.19	395.20			
4	X85535	九字料1	TUC51602XL(RY)-3 深灰	6063-T5	3650	493	67	560	1.140	2330.16	0.040	81.76	見光位使用
5	X84307	九字料2	TUC51602XL(RY)-3 深灰	6063-T5	4950	162	33	195	0.903	871.62	0.040	38.61	梗牆位使用
6	X84308	壓碼	MILL	6063-T6	3000	172	28	200	0.604	362.40			
7	Hold未訂	主企	TUC51602XL(RY)-3 深灰	6063-T6	3150	207	40	247	4.457	3467.77	0.527	410.03	未開模, 未訂
8	PE00E4014	50X6mm厚鋁巴	TUC51602XL(RY)-3 深灰	6063-T6	5450	338	42	380	0.648	1342.01	0.062	128.40	九字料墊巴用
9	ME0002672	43X30X3鋁槽	MILL	6063-T6	5450	21	5	26	0.788	111.66			梗牆位底部托玻璃
10	PE00E4024	50X4mm厚鋁巴	MILL	6063-T6	5450	30	5	35	0.540	103.01			梗牆位九字料墊巴用
11	PE00E4018	50X10mm厚鋁巴	TUC51602XL(RY)-3 深灰	6063-T6	5800	138	22	160	1.350	1252.80	0.070	64.96	企向有角度位置卸料使用
12	X85319	地彈門玉底	深灰色TUC51602XL(RY)-3	6063-T5	5400	6	2	8	2.276	98.32	0.160	6.91	
13	X85320	地彈門玉頂	深灰色TUC51602XL(RY)-3	6063-T5	5400	6	2	8	2.276	98.32	0.160	6.91	
14	X85321	地彈門玉企1	深灰色TUC51602XL(RY)-3	6063-T5	5400	21	5	26	2.020	283.61	0.218	30.61	
15	X85322	地彈門玉企2	深灰色TUC51602XL(RY)-3	6063-T5	5400	7	2	9	2.033	98.80	0.205	9.96	
16	X85324	地彈門玉坡線	深灰色TUC51602XL(RY)-3	6063-T5	5800	63	15	78	0.355	160.60	0.032	14.48	
17	PE0E10013	25X25X3MM鋁角	MILL	6063-T6	5800	5	2	7	0.381	15.47			


 <b>美特鋁質</b> 有限公司 MIDI Aluminum Fabricator Ltd.		工程號: J-836	計算: 吳禕瑜	日期: 13/08/2018	送呈: 胡哥	副本:								
地盤名稱: 日出康城		核對:	日期:	A/C Code:										
項目類別: WW4(N TO RH)		批准:	日期:	此BM依據 2018-8-08收施工圖 計算										
修改版次:		有顏色鋁料(Kg): 12812.136	無電鍍鋁料(Kg):		1539.726	V.F總面積(米 <sup>2</sup> ): 1398.793								
序號	修改內容	物料編號	鋁料名稱	顏色	合金狀態	長度(mm)	數量(支)		重量(Kg)	V.F.(米 <sup>2</sup> )	備注			
							實用	後備				Kg/M	米 <sup>2</sup> /米	Total V.F.
18		ME0001961	50X50X3MM鋁角	深灰色TUC51602XL(RY)-3	6063-T6	5800	76	16	92	0.788	420.48	0.10	53.36	改為50x30x3mm的鋁角百葉玉企边用
19		LH0081815	15X15X3MM 鋁角	MILL	6063-T6	5800	10	5	15	0.236	20.53			企向門框收口件擋膠
20		LH0079547	100X38X3MM鋁角	MILL	6063-T6	5800	53	15	68	1.097	432.66			改為85x33.5x3mm的百葉底部使用
									14351.9	合計:	1398.793			

# J-836 WW4 (N TO RH) 鋁料模圖 (1)

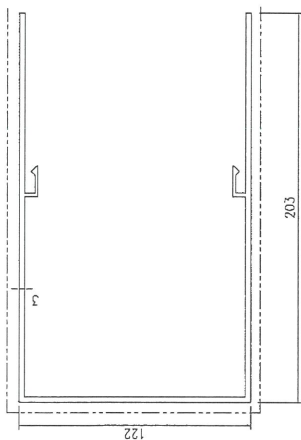


模號: 主企  
名稱: 主企  
合金狀態: 6063-T6  
重量: 4.457 KG/M  
V.F.: 527 mm

未包

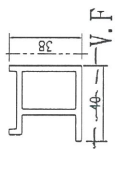

V.F

模號: X85535  
名稱: 九字料1  
合金狀態: 6063-T5  
重量: 1.14 KG/M  
V.F.: 40 mm

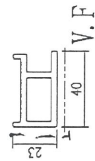

V.F


模號: X84307  
名稱: 九字料2  
合金狀態: 6063-T5  
重量: 0.903 KG/M  
V.F.: 40 mm



模號: PE0E10013  
名稱: 25x25x3mm鋁角  
合金狀態: 6063-T6  
重量: 0.381 KG/M  
V.F.: mm




模號: X84308  
名稱: 壓碼  
合金狀態: 6063-T6  
重量: 0.604 KG/M  
V.F.: mm

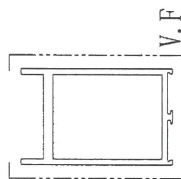


V.F

模號: X85320  
名稱: 地彈門玉頂  
合金狀態: 6063-T5  
重量: 2.276 KG/M  
V.F.: 160 mm

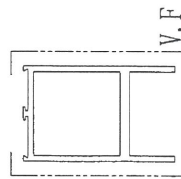


V.F

模號: X85319  
名稱: 地彈門玉底  
合金狀態: 6063-T5  
重量: 2.276 KG/M  
V.F.: 160 mm

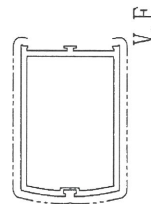

V.F

模號: X85321  
名稱: 地彈門玉企1  
合金狀態: 6063-T5  
重量: 2.02 KG/M  
V.F.: 218 mm

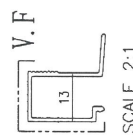


V.F

SCALE 2:1

X85324

模號: ~~X85323~~  
名稱: 地彈門玉玻線  
合金狀態: 6063-T5  
重量: 0.355 KG/M  
V.F.: 32 mm

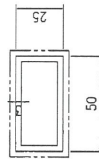

模號: ME0000157  
名稱: 50x25x3mm鋁通  
合金狀態: 6063-T6  
重量: 1.18 KG/M  
V.F.: 150 mm




X84589

模號: ~~X85588~~  
名稱: Z字料  
合金狀態: 6061-T6  
重量: 0.19 KG/M  
V.F.: mm

# J-836 WW4 (N TO RH) 鋁料模圖 (2)

V. F

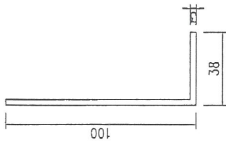


 (切成85X33.5X3MM 鋁角使用)




模號: LH0081815  
 名稱: 15x15x3mm鋁角  
 合金狀態: 6063-T6  
 重量: 0.236 KG/M  
 V. F.: 15 mm




模號: PE00E4014  
 名稱: 50X6mm厚鋁巴  
 合金狀態: 6063-T6  
 重量: 0.81 KG/M  
 V. F.: 62 mm

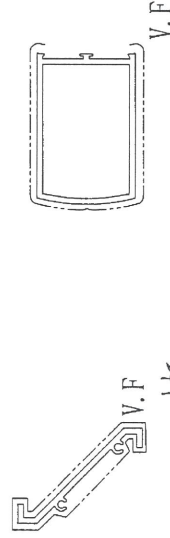


模號: X85322  
 名稱: 地彈門玉企2  
 合金狀態: 6063-T5  
 重量: 2.033 KG/M  
 V. F.: 205 mm

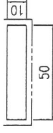


模號: PE00E4018  
 名稱: 50X10mm厚鋁巴  
 合金狀態: 6063-T6  
 重量: 1.35 KG/M  
 V. F.: 70 mm  
 (切成斜料使用)

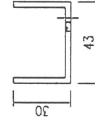

模號: ME0002672  
 名稱: 43X30X3鋁槽  
 合金狀態: 6063-T6  
 重量: 0.788 KG/M  
 V. F.: mm

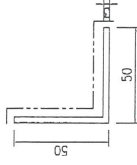

模號: ME0001961  
 名稱: 50x50x3mm鋁角  
 合金狀態: 6063-T6  
 重量: 0.788 KG/M  
 V. F.: 100mm  
 (切成32X25X3MM 鋁角使用)  
 (切成40X25X3MM 鋁角使用)

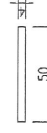

模號: PE00E4024  
 名稱: 50X4mm厚鋁巴  
 合金狀態: 6063-T6  
 重量: 0.54 KG/M  
 V. F.: mm  
 (部分切成40X4mm厚 鋁巴使用)