

美 特 鋁 質 有 限 公 司
MIDI ALUMINIUM FABRICATOR LTD.

工程指示 / 要求簡箋(E.I.)

工程指示編號：EI/ 9649 /18 修改版次：A
 工程編號：J836 工程名稱：日出康城7期平台
 工程項目：WW2 大廈 鋁料 B.M.
 收件人：Maggie Lor, 生 甄 發件人：Joe Chan 日期：5/9/2018

要求提供 / 確認 事項：

- | | | |
|------------------------------------|-------------------------------------|-------------------------------|
| <input type="checkbox"/> 初步鋁料 B.M. | <input type="checkbox"/> 加工拆圖，然後生產 | <input type="checkbox"/> 尺寸表 |
| <input type="checkbox"/> 正式鋁料 B.M. | <input type="checkbox"/> 技術上資料 / 指示 | <input type="checkbox"/> 報價 |
| <input type="checkbox"/> 配件 B.M. | <input type="checkbox"/> 樣辦或貨品說明書 | <input type="checkbox"/> 分判合約 |
| <input type="checkbox"/> 其他：_____ | | |

內容：

請後附件資料，安排訂購鋁料圖紙。

(此版本是修改鋁料顏色，改為深灰色)

2018/10/12

請在 ~~2018/9/12~~ 前完成上列要求。

附有關圖紙 / 文件：

3頁

以上項目為：

- 原合約工程包 原合約工程加 / 減賬 新工程報價

原因：-



分發東莞各部門：

- () 生產技術總監 連附件 () 技術部 連附件 ^{冬雲} () 生產部 連附件 () 機械設計部 連附件
 () 採購部 連附件 () 生產統籌部 連附件 ^{梅軍}
 () 質檢部 連附件 () 會計部 連附件 () 報關組 連附件 () 其他 _____ 連附件


分發香港各部門：

- () 行政部 連附件 () 會計部 連附件 () 統籌部 連附件 () 工程部地盤科文 連附件
 () 採購部 連附件 () QS 部 連附件 () 維修部 連附件 () 其他 _____ 連附件

傳遞編號：HK 1378 /18


發件人簽署：
 項目經理簽署：

| 美特鋁質有限公司 MIDI Aluminium Fabricator Ltd. | | 工程號: J-836 | 計算: 胡冬雲 | 日期: 2018.08.15 | 送呈: 胡哥 | | | | | | | | |
|--|------|-----------------------|--------------------|--------------------|---------|------------|-------|----|---------|-----------------------|-------|---------|-------------------|
| 廠用鋁型材B.M.表 | | 地盤名稱: 日出康城7期平台 | 核對: 劉春 | 日期: 2018.08.16 | 副本: | | | | | | | | |
| BM編號: | | 項目類別: WW2 WINDOW WALL | 批准: | 日期: | | | | | | | | | |
| | | A/C Code: A | 有顏色鋁料(Kg): 4710.20 | 無顏色鋁料(Kg): 812.33 | V.F總(米) | 424.23 | | | | | | | |
| 序號 | 修改標示 | 物料編號 | 鋁料名稱 | 顏色 | 合金狀態 | 長度 (mm) | 數量(支) | | 重量(Kgs) | V.F.(米 ²) | | 備註 | |
| | | | | | | | 實用 | 後備 | | 總數 | Kg/M | | 米 ² /米 |
| 1 | A | X85517 | 玻璃骨企 | TUC51602XL(RY)-3深灰 | 6063-T6 | 5100 | 151 | 10 | 161 | 1.733 | 0.101 | 82.931 | |
| 2 | A | X85518 | 玻璃骨橫 | TUC51602XL(RY)-3深灰 | 6063-T6 | 5500 | 25 | 5 | 30 | 1.571 | 0.1 | 16.500 | |
| 3 | | X85519 | 企外蓋 | TUC51602XL(RY)-3深灰 | 6063-T6 | 5100 | 145 | 10 | 155 | 1.514 | 0.145 | 114.623 | |
| 4 | | X85521 | 企玉 | TUC51602XL(RY)-3深灰 | 6063-T6 | 4700 | 14 | 1 | 15 | 3.028 | 0.385 | 27.143 | 注: 此項顏色深灰 |
| 5 | A | X85523 | 底托(企) | TUC51602XL(RY)-3深灰 | 6063-T6 | 3100 | 113 | 10 | 123 | 1.351 | 0.135 | 51.476 | |
| 6 | A | X85524 | 底托(橫) | TUC51602XL(RY)-3深灰 | 6063-T6 | 5200 | 27 | 3 | 30 | 0.918 | 0.115 | 17.940 | |
| 7 | | X85526 | 橫外飾蓋 | TUC51602XL(RY)-3深灰 | 6063-T5 | 5300 | 4 | 1 | 5 | 4.967 | 0.333 | 8.825 | |
| 8 | A | X85527 | 室內蓋 | TUC51602XL(RY)-3深灰 | 6063-T5 | 5100 | 48 | 4 | 52 | 2.856 | 0.355 | 94.146 | 此料切割用於下端橫料上蓋 |
| 9 | A | X85530 | 頂生窗玉 | TUC51602XL(RY)-3深灰 | 6063-T6 | 4600 | 4 | 1 | 5 | 2.38 | 0.343 | 7.889 | |
| 10 | | X85533 | 雙邊壓碼 | MILL | 6063-T6 | 5000 | 66 | 5 | 71 | 0.759 | | 0.000 | |
| 11 | | X85534 | 加力骨 | MILL | 6063-T6 | 5200 | 33 | 3 | 36 | 1.055 | | 0.000 | |
| 12 | A | X85542 | 室內橫拍蓋 | TUC51602XL(RY)-3深灰 | 6063-T5 | 3400 | 42 | 3 | 45 | 0.102 | 0.018 | 2.754 | |
| 13 | | 50x50x8鋁角 | | MILL | 6063-T6 | 5500 | 10 | 1 | 11 | 1.994 | | 0.000 | |
| 14 | | 50x50x5鋁角 | | MILL | 6063-T6 | 5500 | 15 | 1 | 16 | 1.287 | | 0.000 | |
| 15 | | 50x50x3鋁角 | | MILL | 6063-T6 | 5100 | 10 | 1 | 11 | 0.789 | | 0.000 | |
| 16 | | 25x25x3鋁角 | | MILL | 6063-T6 | 5000 | 10 | 1 | 11 | 0.382 | | 0.000 | |


| | | | | | | | | | | | |
|--|------|--|------|--------------------------|---------|---|---------|---|---------|--------------------|---------|
|  美特鋁質有限公司 MIDI Aluminium Fabricator Ltd. | | 工程號: J-836 地盤名稱: 日出康城7期平台 項目類別: WW2 WINDOW WALL A/C Code: A | | 計算: 胡冬雲 核對: 劉春 批准: | | 日期: 2018.08.15 日期: 2018.08.16 日期: | | 送呈: 胡哥 副本: | | 424.23 V.F.總(米) | |
| BM編號: | | 有顏色鋁料(Kg): 4710.20 無顏色鋁料(Kg) 812.33 | | 數量(支) 實用 後備 總數 | | 重量(Kgs) Kg/M 總重量 | | V.F.(米 ²) 米 ² /米 Total V.F. | | 備注 | |
| 序號 | 修改標示 | 物料編號 | 鋁料名稱 | 顏色 | 合金狀態 | 長度(mm) | 數量 | 重量 | V.F. | | |
| 17 | | 50x5鋁巴 | | MILL | 6063-T6 | 5000 | 3 1 4 | 0.678 13.560 | 0.000 | | |
| 18 | | 32x32x3鋁通 | | MILL | 6063-T6 | 5000 | 1 1 2 | 0.731 7.310 | 0.000 | | |
| 19 | | X845890 | Z形碼 | MILL | 6063-T6 | 5000 | 24 2 26 | 0.195 25.350 | 0.000 | | |
| 注: 此表數量已扣除之前試水訂料剩餘的鋁料數量! | | | | | | | 合計: 809 | | 5522.53 | | 424.225 |

2.


J-836 (日出康城) WW2 鋁料 V.F 噴圖

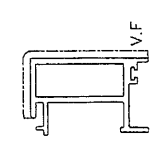


模號: X85517
名稱: 玻璃骨
合金狀態: 6063-T6
重量: 1.733KG/M
V.F.: 101 mm

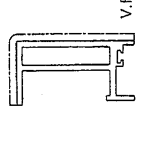


模號: X85518
名稱: 玻璃骨
合金狀態: 6063-T6
重量: 1.571KG/M
V.F.: 100 mm

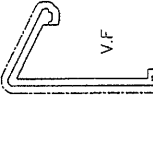

模號: X85519
名稱: 企外蓋
合金狀態: 6063-T6
重量: 1.514KG/M
V.F.: 145 mm

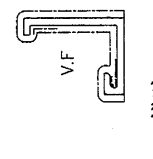


模號: X85520
名稱: 企生窗框
合金狀態: 6063-T6
重量: 1.204KG/M
V.F.: 190 mm

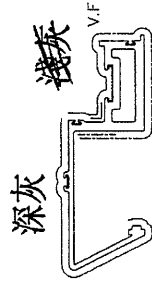


模號: X85521
名稱: 企玉
合金狀態: 6063-T6
重量: 3.028KG/M
V.F.: 385 mm




模號: X85522
名稱: 企底托
合金狀態: 6063-T6
重量: 1.12 KG/M
V.F.: 135 mm

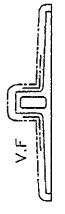


模號: X85523
名稱: 企底托
合金狀態: 6063-T6
重量: 1.351KG/M
V.F.: 135 mm

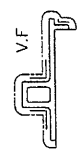


模號: X85524
名稱: 橫底托
合金狀態: 6063-T6
重量: 0.918KG/M
V.F.: 115 mm

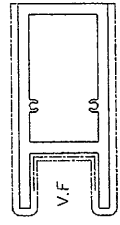


模號: X85526
名稱: 橫外飾蓋
合金狀態: 6063-T5
重量: 4.967KG/M
V.F.: 333 mm

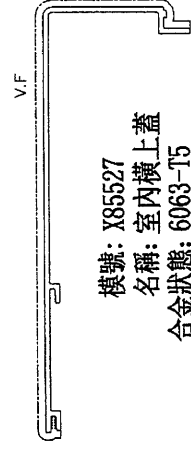


模號: X85527
名稱: 室內橫上蓋
合金狀態: 6063-T5
重量: 2.856KG/M
V.F.: 355 mm

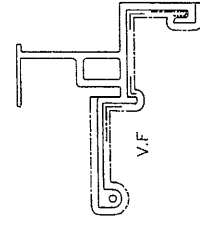


模號: X85531
名稱: 底生窗框
合金狀態: 6063-T6
重量: 3.107KG/M
V.F.: 282 mm

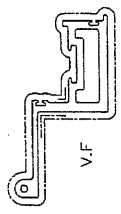


模號: X85532
名稱: 底生窗玉
合金狀態: 6063-T6
重量: 2.556KG/M
V.F.: 345 mm

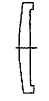


模號: X85533
名稱: 壓碼
合金狀態: 6063-T6
重量: 0.759KG/M
V.F.: — mm

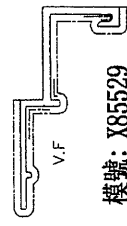


模號: X85529
名稱: 頂生窗框
合金狀態: 6063-T6
重量: 1.815KG/M
V.F.: 269 mm

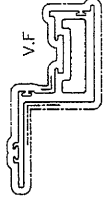


模號: X85530
名稱: 頂生窗玉
合金狀態: 6063-T6
重量: 2.38 KG/M
V.F.: 343 mm

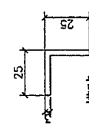

模號: 6063-T6
合金狀態: 6063-T6
重量: 0.382KG/M
名稱: 25x25x3mm鋁角

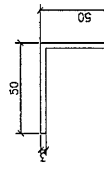


模號: 6063-T6
合金狀態: 6063-T6
重量: 0.786KG/M
名稱: 50x50x3mm鋁角

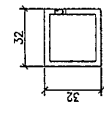

模號: 6063-T6
合金狀態: 6063-T6
重量: 0.731KG/M
名稱: 32x32x3mm鋁通




模號: X85542
名稱: 室內橫向拍蓋
合金狀態: 6063-T5
重量: 0.102KG/M
V.F.: 18.5 mm

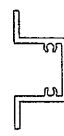


模號: X85534
名稱: 加力骨
合金狀態: 6063-T6
重量: 1.055KG/M
V.F.: — mm




模號: X845890
合金狀態: 6063-T6
重量: 0.195KG/M
名稱: "F" 字形鋁料 修鋸版用

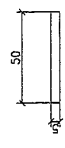

模號: 榮陽PM0000416
合金狀態: 6063-T6
重量: 0.678KG/M

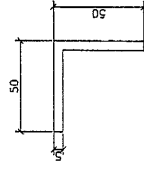

模號: 榮陽BD0000706
合金狀態: 6063-T6
重量: 1.287KG/M
名稱: 50x50x5mm鋁角

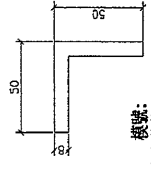

合金狀態: 6063-T6
重量: 1.994KG/M
名稱: 50x50x8mm鋁角