

工程指示 / 要求簡箋(E.I.)

工程指示編號：EI/ 9649 /18 修改版次： B  
 工程編號： JF36 工程名稱： 日出康城 7期平台  
 工程項目： WW2大貨鋁料 修改 B  
 收件人： Maggie Lor, 生統 發件人： Joe Chan 日期： 7/9/2018

要求提供 /  確認 事項：

- |                                    |                                     |                               |
|------------------------------------|-------------------------------------|-------------------------------|
| <input type="checkbox"/> 初步鋁料 B.M. | <input type="checkbox"/> 加工拆圖，然後生產  | <input type="checkbox"/> 尺寸表  |
| <input type="checkbox"/> 正式鋁料 B.M. | <input type="checkbox"/> 技術上資料 / 指示 | <input type="checkbox"/> 報價   |
| <input type="checkbox"/> 配件 B.M.   | <input type="checkbox"/> 樣辦或貨品說明書   | <input type="checkbox"/> 分判合約 |
| <input type="checkbox"/> 其他： _____ |                                     |                               |

內容：

現確認鋁料訂購有以下修正：  
 ① X85526 之金屬狀態改為 6063-T6。

煩請安排訂購鋁料回廠

請在 12/10/2018 前完成上列要求。

附有關圖紙 / 文件：

3頁

以上項目為：

- 原合約工程包                       原合約工程加 / 減賬                       新工程報價

原因：-

分發東莞各部門：

- ( ) 生產技術總監  連附件    ( ) 技術部     連附件    ( ) 生產部     連附件    ( ) 機械設計部  連附件  
 ( ) 採購部     連附件    ( ) 生產統籌部  連附件    梅軍  
 ( ) 質檢部     連附件    ( ) 會計部     連附件    ( ) 報關組     連附件    ( ) 其他 \_\_\_\_\_  連附件


分發香港各部門：

- ( ) 行政部  連附件    ( ) 會計部  連附件    ( ) 統籌部  連附件    ( ) 工程部地盤科文  連附件  
 ( ) 採購部  連附件    ( ) QS 部  連附件    ( ) 維修部  連附件    ( ) 其他 \_\_\_\_\_  連附件

傳遞編號： HK 1423 / 18

發件人簽署：  
 項目經理簽署：


美特鋁質有限公司 MIDI Aluminium Fabricator Ltd.		工程號: J-836		計算: 胡冬雲		日期: 2018.08.15		送呈: 胡哥						
廠用鋁型材B.M.表		地盤名稱: 日出康城7期平台		核對: 劉春		日期: 2018.08.16		副本:						
BM編號:		項目類別: WW2 WINDOW WALL		批准:		日期:		V.F.總(米)						
A/C Code: A		有顏色鋁料(Kg): 4710.20		無顏色鋁料(Kg): 812.33		V.F.總(米)		424.23						
序號	修改標示	物料編號	鋁料名稱	顏色	合金狀態	長度 (mm)	數量(支)		重量(Kgs)		V.F.(米 <sup>3</sup> )		備注	
							實用	後備	Kg/M	總重量	米 <sup>2</sup> /米	Total V.F.		
1	A	X85517	玻璃窗企	TUC 51602XL(RY)-3 深灰	6063-T6	5100	151	10	161	1.733	1422.966	0.101	82.931	
2	A	X85518	玻璃窗橫	TUC 51602XL(RY)-3 深灰	6063-T6	5500	25	5	30	1.571	259.215	0.1	16.500	
3		X85519	企外蓋	TUC 51602XL(RY)-3 深灰	6063-T6	5100	145	10	155	1.514	1196.817	0.145	114.623	
4		X85521	企玉	TUC 51602XL(RY)-3 深灰	6063-T6	4700	14	1	15	3.028	213.474	0.385	27.143	注: 此材料由多種顏色深灰
5	A	X85523	底托(企)	TUC 51602XL(RY)-3 深灰	6063-T6	3100	113	10	123	1.351	515.136	0.135	51.476	
6	A	X85524	底托(橫)	TUC 51602XL(RY)-3 深灰	6063-T6	5200	27	3	30	0.918	143.208	0.115	17.940	
7	修改B	X85526	橫外飾蓋	TUC 51602XL(RY)-3 深灰	6063-T6	5300	4	1	5	4.967	131.626	0.333	8.825	
8	A	X85527	室內蓋	TUC 51602XL(RY)-3 深灰	6063-T5	5100	48	4	52	2.856	757.411	0.355	94.146	此料切割用於下端橫料上蓋
9	A	X85530	頂生窗玉	TUC 51602XL(RY)-3 深灰	6063-T6	4600	4	1	5	2.38	54.740	0.343	7.889	
10		X85533	雙邊壓碼	MILL	6063-T6	5000	66	5	71	0.759	269.445		0.000	
11		X85534	加力骨	MILL	6063-T6	5200	33	3	36	1.055	197.496		0.000	
12	A	X85542	室內橫拍蓋	TUC 51602XL(RY)-3 深灰	6063-T5	3400	42	3	45	0.102	15.606	0.018	2.754	
13		50x50x8鋁角		MILL	6063-T6	5500	10	1	11	1.994	120.637		0.000	
14		50x50x5鋁角		MILL	6063-T6	5500	15	1	16	1.287	113.256		0.000	
15		50x50x3鋁角		MILL	6063-T6	5100	10	1	11	0.789	44.263		0.000	
16		25x25x3鋁角		MILL	6063-T6	5000	10	1	11	0.382	21.010		0.000	

 美特鋁質有限公司 MIDI Aluminium Fabricator Ltd.		工程號: J-836 地盤名稱: 日出康城7期平台		計算: 胡冬雲 核對: 劉春		日期: 2018.08.15 日期: 2018.08.16		送呈: 胡哥 副本:					
廠用鋁型材B.M.表 BM編號:		項目類別: WW2 WINDOW WALL A/C Code: A		批准:		日期:		無顏色鋁料(Kg): 4710.20 有顏色鋁料(Kg): 812.33 V.F.總(米) 424.23					
序號	修改標示	物料編號	鋁料名稱	顏色	合金狀態	長度 (mm)	數量 (支)		重量 (Kgs)		V.F.(米 <sup>2</sup> )		備注
							實用	後備	總數	Kg/M	總重量	米 <sup>2</sup> /米	
17		50x5鋁巴		MILL	6063-T6	5000	3	1	4	0.678	13.560	0.000	
18		32x32x3鋁通		MILL	6063-T6	5000	1	1	2	0.731	7.310	0.000	
19		X845890	Z形碼	MILL	6063-T6	5000	24	2	26	0.195	25.350	0.000	
							合計:		809		5522.53	424.225	
注: 此表數量已扣除之前試水訂料剩餘的鋁料數量!													


2.

# J-836 (日出康城)


# WW2 鋁料V.F噴圖

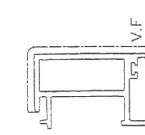


模號: X85517  
名稱: 玻璃骨  
合金狀態: 6063-T6  
重量: 1.733KG/M  
V.F.: 101 mm

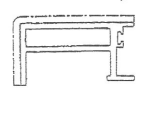


模號: X85518  
名稱: 玻璃骨  
合金狀態: 6063-T6  
重量: 1.571KG/M  
V.F.: 100 mm

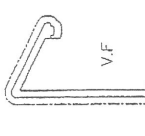


模號: X85519  
名稱: 企外蓋  
合金狀態: 6063-T6  
重量: 1.514KG/M  
V.F.: 145 mm

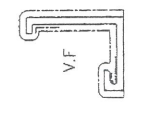

模號: X85520  
名稱: 企生窗框  
合金狀態: 6063-T6  
重量: 1.204KG/M  
V.F.: 190 mm

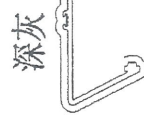


模號: X85521  
名稱: 企玉  
合金狀態: 6063-T6  
重量: 3.028KG/M  
V.F.: 385 mm

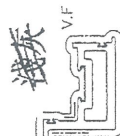


模號: X85522  
名稱: 企底托  
合金狀態: 6063-T6  
重量: 1.12 KG/M  
V.F.: 135 mm




模號: X85523  
名稱: 企底托  
合金狀態: 6063-T6  
重量: 1.351KG/M  
V.F.: 135 mm

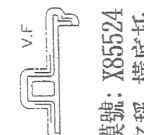


模號: X85524  
名稱: 橫底托  
合金狀態: 6063-T6  
重量: 0.918KG/M  
V.F.: 115 mm

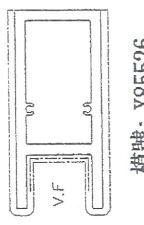


模號: X85526  
名稱: 橫外飾蓋  
合金狀態: 6063-T5  
重量: 4.967KG/M  
V.F.: 333 mm

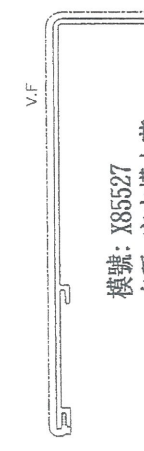

模號: X85527  
名稱: 室內橫上蓋  
合金狀態: 6063-T5  
重量: 2.856KG/M  
V.F.: 355 mm

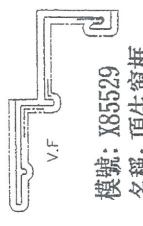


模號: X85529  
名稱: 頂生窗框  
合金狀態: 6063-T6  
重量: 1.815KG/M  
V.F.: 269 mm

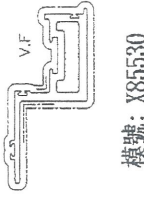


模號: X85530  
名稱: 頂生窗玉  
合金狀態: 6063-T6  
重量: 2.38 KG/M  
V.F.: 343 mm




模號: 榮陽PM0000416  
合金狀態: 6063-T6  
重量: 0.678KG/M  
名稱: 50x5mm鋁吧

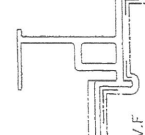


模號: X85531  
名稱: 底生窗框  
合金狀態: 6063-T6  
重量: 3.107KG/M  
V.F.: 282 mm

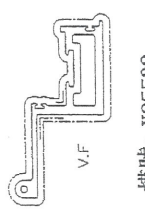


模號: X85532  
名稱: 底生窗玉  
合金狀態: 6063-T6  
重量: 2.556KG/M  
V.F.: 345 mm

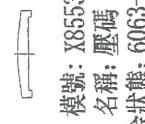


模號: X85533  
名稱: 壓碼  
合金狀態: 6063-T6  
重量: 0.759KG/M  
V.F.: --- mm

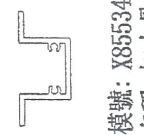


模號: X85534  
名稱: 加力骨  
合金狀態: 6063-T6  
重量: 1.055KG/M  
V.F.: --- mm

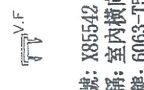


模號: X85542  
名稱: 室內橫向拍蓋  
合金狀態: 6063-T5  
重量: 0.102KG/M  
V.F.: 18.5 mm

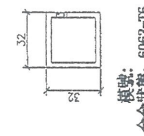


模號: 6063-T6  
合金狀態: 6063-T6  
重量: 0.781KG/M  
名稱: 32x32x3mm鋁通

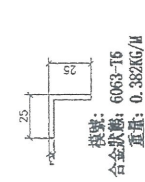

模號: 6063-T6  
合金狀態: 6063-T6  
重量: 0.382KG/M  
名稱: 25x25x3mm鋁角

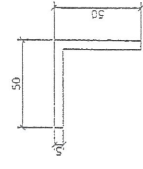

模號: 榮陽DE0000706  
合金狀態: 6063-T6  
重量: 1.287KG/M  
名稱: 50x50x5mm鋁角

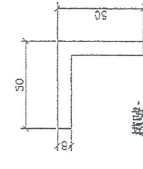

模號: 6063-T6  
合金狀態: 6063-T6  
重量: 1.994KG/M  
名稱: 50x50x8mm鋁角