

工程指示 / 要求簡箋(E.I.)

工程指示編號：EI/ 9649 /18 修改版次： C

工程編號： J836 工程名稱： 日出康城 7 期平台

工程項目： WW2 大貨鋁料修改 C

收件人： Maggie Lor, 生統 發件人： Joe Chan 日期： 11/9/2018

要求提供 / 確認 事項：

- () 初步鋁料 B.M. () 加工拆圖，然後生產 () 尺寸表
- () 正式鋁料 B.M. () 技術上資料 / 指示 () 報價
- () 配件 B.M. () 樣辦或貨品說明書 () 分判合約
- () 其他： _____

內容： 請依附件資料訂購鋁料回廠

請在 3/10/2018 前完成上列要求。

附有關圖紙 / 文件：

2頁

以上項目為：

- 原合約工程包 原合約工程加 / 減賬 新工程報價

原因：-

分發東莞各部門：

- () 生產技術總監 連附件 () 技術部 連附件 () 生產部 連附件 () 機械設計部 連附件
- () 採購部 連附件 () 生產統籌部 連附件 () 報關組 連附件 () 其他 _____ 連附件
- () 質檢部 連附件 () 會計部 連附件


梅軍

分發香港各部門：

- () 行政部 連附件 () 會計部 連附件 () 統籌部 連附件 () 工程部地盤科文 連附件
- () 採購部 連附件 () QS 部 連附件 () 維修部 連附件 () 其他 _____ 連附件

傳遞編號： HK 9649C / 18 1446 / 18

發件人簽署： [Signature] 項目經理簽署： [Signature]

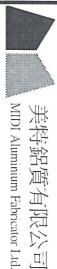

美特鋁質有限公司


工程號: J-836	計算: 胡冬雲	日期: 2018.08.15	送呈: 胡哥
地盤名稱: 日出康城二期平台	核對: 劉春	日期: 2018.08.16	副本:
項目類別: WW2 WINDOW WALL	批准:	日期:	

BM編號: **FI9649C** A/C Code: A 有顏色鋁料(Kg): 4827.04 無顏色鋁料(Kg): 811.06 V.F.總(米) 436.10


序號	修改標示	物料編號	鋁料名稱	顏色	合金狀態	長度 (mm)	數量 (支)			重量 (Kg)		V.F. (米 ²)		備注
							實用	後備	總數	Kg/M	總重量	米 ² /米	Total_V.F.	
1	A/修改長度	X85517	玻璃骨企	UCTS1602XL(RY)-3 深灰	6063-T6	5500	142	7	149	1.733	1420.194	0.101	82.770	
2	修改長度	X85518	玻璃骨橫	UCTS1602XL(RY)-3 深灰	6063-T6	5600	25	5	30	1.571	263.928	0.1	16.800	
3	修改長度	X85519	企外蓋	UCTS1602XL(RY)-3 深灰	6063-T6	5500	145	10	155	1.514	1290.685	0.145	123.613	
4		X85521	企玉	UCTS1602XL(RY)-3 深灰	6063-T6	4700	14	1	15	3.028	213.474	0.385	27.143	注:批料兩種顏色
5	A	X85523	底托(企)	UCTS1602XL(RY)-3 深灰	6063-T6	3100	113	10	123	1.351	515.136	0.135	51.476	
6	A/修改長度	X85524	底托(橫)	UCTS1602XL(RY)-3 深灰	6063-T6	5500	27	3	30	0.918	151.470	0.115	18.975	
7	修改B修改長度	X85526	橫外側蓋	UCTS1602XL(RY)-3 深灰	6063-T6	5500	4	1	5	4.967	136.593	0.333	9.158	
8	A	X85527	室內蓋	UCTS1602XL(RY)-3 深灰	6063-T5	5100	48	4	52	2.856	757.411	0.355	94.146	此料切割用於下邊橫料上蓋
9	A	X85530	頂生窗玉	UCTS1602XL(RY)-3 深灰	6063-T6	4600	4	1	5	2.38	54.740	0.343	7.889	
10		X85533	雙邊壓碼	MILL	6063-T6	5000	66	5	71	0.759	269.445		0.000	
11	修改長度	X85534	加力骨	MILL	6063-T6	6000	30	1	31	1.055	196.230		0.000	
12	A/修改長度	X85542	室內橫拍蓋	UCTS1602XL(RY)-3 深灰	6063-T5	5100	42	3	45	0.102	23.409	0.018	4.131	
13			50x50x8鋁角	MILL	6063-T6	5500	10	1	11	1.994	120.637		0.000	
14			50x50x5鋁角	MILL	6063-T6	5500	15	1	16	1.287	113.256		0.000	
15		ME0001961	50x50x3鋁角	MILL	6063-T6	5100	10	1	11	0.789	44.263		0.000	
16			25x25x3鋁角	MILL	6063-T6	5000	10	1	11	0.382	21.010		0.000	
17			50x5鋁巴	MILL	6063-T6	5000	3	1	4	0.678	13.560		0.000	
18			32x32x3鋁通	MILL	6063-T6	5000	1	1	2	0.731	7.310		0.000	
19		X845890	Z形碼	MILL	6063-T6	5000	24	2	26	0.195	25.350		0.000	
注: 此表數量已扣除之前試水訂料剩餘的鋁料數量!							合計:	792			5638.10		436.099	

J-836 (日出康城) WW2 鋁料V.F噴圖


51 8649

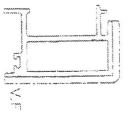


模號: X85517
名稱: 玻璃骨
合金狀態: 6063-T6
重量: 1.733KG/M
V.F.: 101 mm

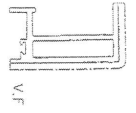


模號: X85518
名稱: 玻璃骨
合金狀態: 6063-T6
重量: 1.571KG/M
V.F.: 100 mm

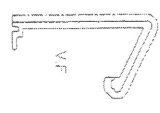

模號: X85519
名稱: 企外蓋
合金狀態: 6063-T6
重量: 1.514KG/M
V.F.: 145 mm

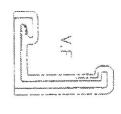

模號: X85520
名稱: 企生窗框
合金狀態: 6063-T6
重量: 1.204KG/M
V.F.: 190 mm

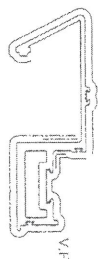

模號: X85521
名稱: 企玉
合金狀態: 6063-T6
重量: 3.028KG/M
V.F.: 385 mm

深灰




模號: X85522
名稱: 企底托
合金狀態: 6063-T6
重量: 1.12 KG/M
V.F.: 135 mm




模號: X85523
名稱: 企底托
合金狀態: 6063-T6
重量: 1.351KG/M
V.F.: 135 mm



模號: X85524
名稱: 橫底托
合金狀態: 6063-T6
重量: 0.918KG/M
V.F.: 115 mm

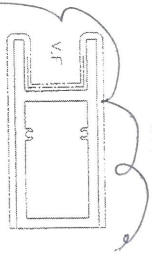

模號: X85525
名稱: 橫外飾蓋
合金狀態: 6063-T6
重量: 4.967KG/M
V.F.: 333 mm

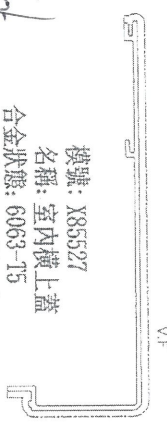


模號: X85527
名稱: 室內橫上蓋
合金狀態: 6063-T5
重量: 2.856KG/M
V.F.: 355 mm



模號: X85533
名稱: 壓碼
合金狀態: 6063-T6
重量: 0.759KG/M
V.F.: — mm




模號: X85529
名稱: 頂生窗框
合金狀態: 6063-T6
重量: 1.815KG/M
V.F.: 269 mm

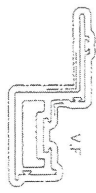


模號: X85530
名稱: 頂生窗玉
合金狀態: 6063-T6
重量: 2.38 KG/M
V.F.: 343 mm




模號: 5050500000146
合金狀態: 6063-T6
重量: 0.678KG/M
名稱: 50x50x50mm 鋁角

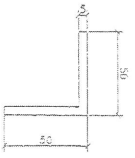


模號: 50505000000706
合金狀態: 6063-T6
重量: 1.287KG/M
名稱: 50x50x50mm 鋁角

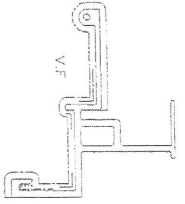

模號: X85531
名稱: 底生窗框
合金狀態: 6063-T6
重量: 3.107KG/M
V.F.: 282 mm

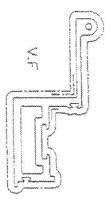


模號: X85532
名稱: 底生窗玉
合金狀態: 6063-T6
重量: 2.556KG/M
V.F.: 345 mm

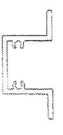

模號: X85534
名稱: 加力骨
合金狀態: 6063-T6
重量: 1.053KG/M
V.F.: — mm



模號: X85542
名稱: 室內橫向拍蓋
合金狀態: 6063-T5
重量: 0.102KG/M
V.F.: 18.5 mm

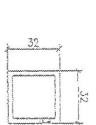

模號: 6063-T6
合金狀態: 6063-T6
重量: 0.731KG/M
名稱: 32x32x3mm 鋁角



模號: 6063-T6
合金狀態: 6063-T6
重量: 0.798KG/M
名稱: 50x50x3mm 鋁角



模號: 6063-T6
合金狀態: 6063-T6
重量: 1.991KG/M
名稱: 50x50x50mm 鋁角

5

