

工程指示 / 要求簡箋(E.I.)

工程指示編號：EI/ 9650 /18 修改版次： B
 工程編號： J836 工程名稱：日出康城7期平台
 工程項目：GC1@ICE Rink 鋁料大貨 B.M. 修改 B
 收件人：Maggie. Lor, 生統 發件人：Joe Chan 日期：11/9/2018

要求提供 / 確認 事項：

- () 初步鋁料 B.M. () 加工拆圖，然後生產 () 尺寸表
- () 正式鋁料 B.M. () 技術上資料 / 指示 () 報價
- () 配件 B.M. () 樣辦或貨品說明書 () 分判合約
- () 其他：_____

內容：請依附件資料訂購鋁料回廠

請在 3/1/10/2018 前完成上列要求。

附有關圖紙 / 文件：

2 頁

以上項目為：

- 原合約工程包 原合約工程加 / 減賬 新工程報價

原因：-

分發東莞各部門：

- () 生產技術總監 連附件 () 技術部 連附件 () 生產部 連附件 () 機械設計部 連附件
- () 採購部 連附件 () 生產統籌部 連附件 梅, 軍
- () 質檢部 連附件 () 會計部 連附件 () 報關組 連附件 () 其他 _____ 連附件

分發香港各部門：

- () 行政部 連附件 () 會計部 連附件 () 統籌部 連附件 () 工程部地盤科文 連附件
- () 採購部 連附件 () QS 部 連附件 () 維修部 連附件 () 其他 _____ 連附件

傳遞編號：HK 1442/18

發件人簽署：

項目經理簽署：



美特鋁質有限公司
MIDI Aluminium Fabricator Ltd.

工程號: J-836
地盤名稱: 日出康城7期

計算: 劉春
核對: 胡冬雲

日期: 2018.8.16
日期: 2018.8.17

送呈:
副本:

廠用鋁型材B.M.表

項目類別: SD-GC1@Ice Rink-4SUB

批准:

日期:

BM編號: EI9650B

A/C Code:

有顏色鋁料(Kg): 1814.245


無顏色鋁料(Kg):

137.38 V.F.總面積(米²)


109.45

序號	修改標示	物料編號	鋁料名稱	顏色	合金狀態	長度 (mm)	數量(支)			重量(Kgs)		V.F.(米 ²)		備注	
							實用	後備	總數	Kg/M	總重量	米 ² /米	Total_V.F.		
1		X85540	T型碼	TUCS1602XL(RY)-3 深灰	6063-T6	5300	18	1	19	6.155	619.809	0.350	35.245		
2		X85541	九字料	TUCS1602XL(RY)-3 深灰	6063-T6	5500	48	2	50	2.672	734.800	0.130	35.750		
3	修改長度	X85535	玻璃骨	TUCS1602XL(RY)-3 深灰	6063-T6	5800	1	1	2	1.142	13.247	0.081	0.940		
4	修改長度	X85517	玻璃骨	TUCS1602XL(RY)-3 深灰	6063-T6	5500	2	1	3	1.733	28.595	0.100	1.650		
5	修改長度	X85519	企外蓋	TUCS1602XL(RY)-3 深灰	6063-T6	5500	37	2	39	1.514	324.753	0.144	30.888		
6	修改長度	X85533	壓碼	MILL	6063-T6	5800	2	0	2	0.759	8.804			左企用	
7	修改編號	X84508	双边压碼	MILL	6063-T6	5800	2	1	3	0.642	11.171			右企用	
8		PE00E5007	32*25*3mm鋁槽	TUCS1602XL(RY)-3 深灰	6063-T5	5000	2	1	3	0.618	9.270	0.082	1.230	企料用	
9	修改A	X85526改A	36*50*36*6mm鋁槽	TUCS1602XL(RY)-3 深灰	6063-T6	5200	8	1	9	1.790	83.772	0.080	3.744	橫向鋁槽	
10		榮陽PM0000431	65*25*3mm鋁角	MILL	6063-T5	4000	6	1	7	0.705	19.740			橫向鋁角	
11		PE0E10013	25*25*3mm鋁角	MILL	6063-T5	5000	2	1	3	0.383	5.745			修背板用	
12		榮陽BE0000706	50*50*5mm鋁角	MILL	6063-T5	4000	6	1	7	1.287	36.036			頂收鋁板	
13		LH0079690	50*50*8mm鋁角	MILL	6063-T5	4000	6	1	7	1.996	55.888			頂收鋁板	
									合計:	154			1951.629	109.447	


J836-SD-GC1@Ice Rink-4SUB 模图, V.F面

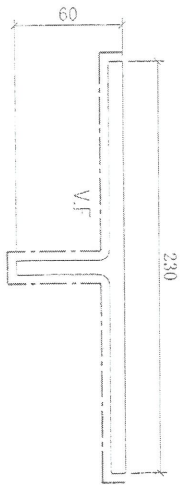


模號: X85540
 合金狀態: 6063-T6
 重量: 6.158KG/M
 V.F.: 350mm
 名稱: T型碼

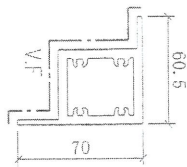


模號: X85541
 合金狀態: 6063-T6
 重量: 2.672KG/M
 V.F.: 130mm
 名稱: 九字料

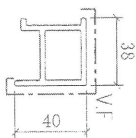

模號: X85535
 合金狀態: 6063-T5
 重量: 1.142KG/M
 V.F.: 81mm
 名稱: 玻璃骨

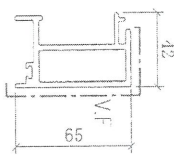


模號: X85517
 合金狀態: 6063-T6
 重量: 1.733KG/M
 V.F.: 101mm
 名稱: 玻璃骨

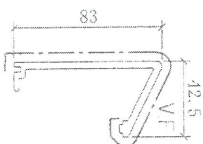

模號: X85519
 合金狀態: 6063-T6
 重量: 1.154KG/M
 V.F.: 145mm
 名稱: 企外蓋



模號: X85533
 合金狀態: 6063-T6
 重量: 0.759KG/M
 名稱: 壓碼

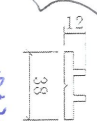


模號: X84308
 合金狀態: 6063-T6
 重量: 0.644KG/M
 名稱: 雙邊壓碼

X84308



模號: PE00E5007
 合金狀態: 6063-T6
 重量: 0.618KG/M
 V.F.: 82mm
 名稱: 32x25x3mm信槽

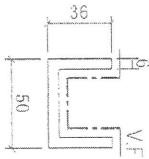


模號: 6063-T6
 合金狀態: 6063-T6
 重量: 1.79KG/M
 V.F.: 80mm
 名稱: 50x36x5mm信槽


X8552-6 封板




模號: 6063-T5
 合金狀態: 6063-T5
 重量: 0.705KG/M
 名稱: 63x25x3mm鉸角
 地盤收鋁板用

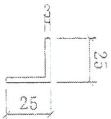

模號: 6063-T5
 合金狀態: 6063-T5
 重量: 0.383KG/M
 名稱: 25x25x3mm鉸角
 修骨板用

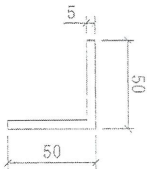

模號: 6063-T5
 合金狀態: 6063-T5
 重量: 1.297KG/M
 名稱: 50x50x5mm鉸角
 地盤收鋁板用

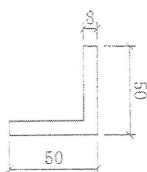

模號: 6063-T5
 合金狀態: 6063-T5
 重量: 1.997KG/M
 名稱: 50x50x8mm鉸角
 地盤收鋁板用