



工程指示 / 要求簡箋(E.I.)

工程指示編號：EI/ 9652 /18 修改版次：A
 工程編號：J836 工程名稱：日出康城7期平台
 工程項目：Cooling Tower Louver 大貨鋁料B.M.修改
 收件人：Maggie Lior, 生純 發件人：李耀鵬 日期：2018/8/23

□要求提供 / □確認 事項：

- | | | |
|------------------------------------|-------------------------------------|-------------------------------|
| <input type="checkbox"/> 初步鋁料 B.M. | <input type="checkbox"/> 加工拆圖，然後生產 | <input type="checkbox"/> 尺寸表 |
| <input type="checkbox"/> 正式鋁料 B.M. | <input type="checkbox"/> 技術上資料 / 指示 | <input type="checkbox"/> 報價 |
| <input type="checkbox"/> 配件 B.M. | <input type="checkbox"/> 樣辦或貨品說明書 | <input type="checkbox"/> 分判合約 |
| <input type="checkbox"/> 其他：_____ | | |

內容：

請依附件資料，安排訂購鋁料回廠。
(本款綠色)

修正第四項綠色色號

請在 2018/12/7 前完成上列要求。

附有關圖紙 / 文件：

2頁

以上項目為：

- 原合約工程包 原合約工程加 / 減賬 新工程報價

原因：-

分發東莞各部門：

- 生產技術總監 連附件 技術部 連附件 ^{冬雲} 生產部 連附件 機械設計部 連附件
 採購部 連附件 生產統籌部 連附件 ^{梅、軍}
 質檢部 連附件 會計部 連附件 報關組 連附件 其他 _____ 連附件

分發香港各部門：

- 行政部 連附件 會計部 連附件 統籌部 連附件 工程部地盤科文 連附件
 採購部 連附件 QS 部 連附件 維修部 連附件 其他 _____ 連附件


傳遞編號：

HK 1306 /B


發件人簽署：[Signature]

項目經理簽署：[Signature]

J-836 (日出康城) Alum Feature Louver at cooling Tower 3F 鋁料V.F噴圖

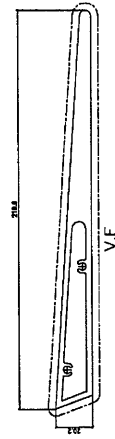

模號: X85537
 名稱: 百頁片
 合金狀態: 6063-T6
 重量: 4.893KG/M
 V.F.: 457 mm

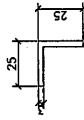

模號: 6063-T6
 合金狀態: 6063-T6
 重量: 0.382KG/M
 名稱: 25x25x3mm鋁角