

工程指示 / 要求簡箋(E.I.)

工程指示編號：EI/ 9652 /18 修改版次：C
 工程編號：JB26 工程名稱：日出康城 7期平台
 工程項目：Cooling Tower Lower 大負鋁料 B.M 修改 (增加鋁角)
 收件人：Maggie Lo, 生統 發件人：大明 日期：19/09/18

要求提供 / 確認 事項：

- | | | |
|------------------------------------|-------------------------------------|-------------------------------|
| <input type="checkbox"/> 初步鋁料 B.M. | <input type="checkbox"/> 加工拆圖，然後生產 | <input type="checkbox"/> 尺寸表 |
| <input type="checkbox"/> 正式鋁料 B.M. | <input type="checkbox"/> 技術上資料 / 指示 | <input type="checkbox"/> 報價 |
| <input type="checkbox"/> 配件 B.M. | <input type="checkbox"/> 樣辦或貨品說明書 | <input type="checkbox"/> 分判合約 |
| <input type="checkbox"/> 其他：_____ | | |

內容：

詳表附件原料，各排訂建新增之鋁角。

請在 2018/10/25 前完成上列要求。

附有關圖紙 / 文件：

1張

以上項目為：

- 原合約工程包 原合約工程加 / 減賬 新工程報價

原因：-

分發東莞各部門：

- () 生產技術總監 連附件 () 技術部 連附件 冬雲 () 生產部 連附件 () 機械設計部 連附件
 () 採購部 連附件 () 生產統籌部 連附件 梅、軍
 () 質檢部 連附件 () 會計部 連附件 () 報關組 連附件 () 其他 _____ 連附件

分發香港各部門：

- () 行政部 連附件 () 會計部 連附件 () 統籌部 連附件 () 工程部地盤科文 連附件
 () 採購部 連附件 () QS 部 連附件 () 維修部 連附件 () 其他 _____ 連附件

傳遞編號：

HA 1486

FTP

發件人簽署：

項目經理簽署：



美特鋁質有限公司
MID Aluminum Fabricator Ltd.

工程號: J-836

計算: 胡冬雲

日期: 2018.09.18

送呈: 胡哥

地盤名稱: 日出康城7期平台

核對: 劉春

日期: 2018.09.18

副本:

廠用鋁型材B.M.表

項目類別: Alum Feature Louver at 3F

批准:

日期:

BM編號: A/C Code: B

有顏色鋁料(Kg): 15175.62

無顏色鋁料(Kg)


110.78

V.F.總(米)


1682.78

序號	修改標示	物料編號	鋁料名稱	顏色	合金狀態	數量(支)		重量(Kg)		V.F.(米 ²)		備注		
						長度(mm)	實用	後備	總數	Kg/M	總重量		米 ² /米	Total V.F.
1		X85537	百頁片	榮陽BC-DG-G332155	6063-T6	5800	145	10	155	4.893	4398.807	0.457	410.843	
2		X85537	百頁片	榮陽BC-DG-G332117	6063-T6	5800	118	10	128	4.893	3632.563	0.457	339.277	
3		X85537	百頁片	榮陽BC-DG-G332119	6063-T6	5800	80	10	90	4.893	2554.146	0.457	238.554	
4		X85537	百頁片	榮陽BC-DG-G329666	6063-T6	5800	99	10	109	4.893	3093.355	0.457	288.915	
5	C	PE0E10013	25x25x3鋁角	TUC51602XL(RY)-3深灰	6063-T5	5800	46	4	50	0.382	110.780	0.1	29.000	
6	B	新增 PE0E10070	100x50x3mm 鋁角	TUC51602XL(RY)-3深灰	6063-T5	5800	228	2	230	1.122	1496.748	0.282	376.188	注:可用100x50x3切 94x46x3mm成後再噴油
												合計:	762	
													15286.40	
													1682.777	


J-836 (日出康城) Alum Feature Louver at cooling Tower 3F 鋁料V.F噴圖

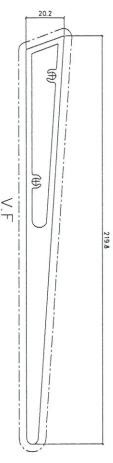

模號: X85537
 名稱: 百頁片
 合金狀態: 6063-T6
 重量: 4.893KG/M
 V.F.: 457 mm

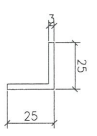

模號:
 合金狀態: 6063-T5
 重量: 0.382KG/M
 名稱: 25x25x3mm鋁角
 V.F. 150 mm

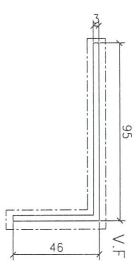

模號:
 合金狀態: 6063-T5
 重量: 1.122KG/M
 名稱: 95x46x3mm鋁角
 V.F.: 282mm
 用 100x50x3mm 鋁角切或
 P60E-10070