

工程指示 / 要求簡箋(E.I.)

工程指示編號：EI/ 9652 /19 修改版次： D
 工程編號：J836 工程名稱：日出康城 7 期 (平台)
 工程項目：Cooling Tower 鋁料 B.M. 修改。(加訂 100X50X3 鋁角)
 收件人：生總 發件人：李權鵬 日期：2019/1/28

要求提供 / 確認 事項：

- | | | |
|------------------------------------|-------------------------------------|-------------------------------|
| <input type="checkbox"/> 初步鋁料 B.M. | <input type="checkbox"/> 加工拆圖，然後生產 | <input type="checkbox"/> 尺寸表 |
| <input type="checkbox"/> 正式鋁料 B.M. | <input type="checkbox"/> 技術上資料 / 指示 | <input type="checkbox"/> 報價 |
| <input type="checkbox"/> 配件 B.M. | <input type="checkbox"/> 樣辦或貨品說明書 | <input type="checkbox"/> 分判合約 |
| <input type="checkbox"/> 其他：_____ | | |

內容：

請依附件資料，每排加訂 100X50X3 鋁角 50支

請在 2019/2/18 前完成上列要求。

附有關圖紙 / 文件：

2頁

以上項目為：

- 原合約工程包 原合約工程加 / 減賬 新工程報價

原因：-

分發東莞各部門：


- () 生產技術總監 連附件 () 技術部 連附件 () 生產部 連附件 () 機械設計部 連附件
 () 採購部 連附件 () 生產統籌部 連附件
 () 質檢部 連附件 () 會計部 連附件 () 報關組 連附件 () 其他 _____ 連附件

分發香港各部門：

- () 行政部 連附件 () 會計部 連附件 () 統籌部 連附件 () 工程部地盤科文 連附件
 () 採購部 連附件 () QS 部 連附件 () 維修部 連附件 () 其他 _____ 連附件

傳遞編號：HK 0299 /19


發件人簽署：
 項目經理簽署：

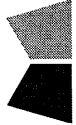 美特鋁質有限公司 MIDI Aluminum Fabricator Ltd.	工程號: J-836	計算: 胡冬雲	日期: 2018.01.26	送呈: 胡哥
	地盤名稱: 日出康城7期平台	核對: 劉春	日期: 2018.01.26	副本:
廠用鋁型材B.M.表		項目類別: Alum Feature Louver at 3F	日期:	
BM編號:	A/C Code: D 增加數量	有顏色鋁料(Kg): 15501.00	無顏色鋁料(Kg): 110.78	V.F總(米) 1735.56


序號	修改標示	物料編號	鋁料名稱	顏色	合金狀態	長度(mm)	數量(支)		重量(Kgs)		V.F.(米 ²)		備注	
							實用	後備	Kg/M	總重量	米 ² /米	Total_V.F.		
1		X85537	百頁片	榮陽EC-DG-G332155	6063-T6	5800	145	10	155	4.893	4398.807	0.457	410.843	
2		X85537	百頁片	榮陽EC-DG-G332117	6063-T6	5800	118	10	128	4.893	3632.563	0.457	339.277	
3		X85537	百頁片	榮陽EC-DG-G332119	6063-T6	5800	80	10	90	4.893	2554.146	0.457	238.554	
4		X85537	百頁片	榮陽EC-DG-G329666	6063-T6	5800	99	10	109	4.893	3093.355	0.457	288.915	
5		PEOE10013	25x25x3鋁角	MILL	6063-T5	5800	46	4	50	0.382	110.780		0.000	
6	D增加數量	PEOE10070	100x50x3 鋁角	TUC51602XL(RY)-3深灰	6063-T5	5800	270	10	280	1.122	1822.128	0.282	457.968	注:切成95x46x3後再噴油
			5) 大貨增加50支											
								合計:	812		15611.78		1735.557	

J-836 (日出康城) Alum Feature Louver at cooling Tower 3F 鋁料V.F噴圖


注: 用PE0E10070: 100 X 50 X 3 鋁角切成如下尺寸再噴塗

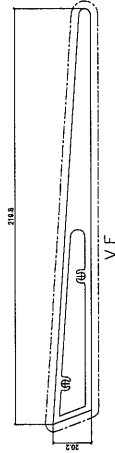

模號: X85537
 名稱: 百頁片
 合金狀態: 6063-T6
 重量: 4.893KG/M
 V.F.: 457 mm

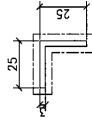

模號: PE0E10013
 合金狀態: 6063-T5
 重量: 0.382KG/M
 名稱: 25x25x3mm鋁角
 V.F.: 100mm

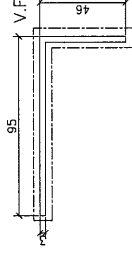

模號:
 合金狀態: 6063-T5
 重量: 1.122KG/M
 名稱: 95x46x3mm鋁角
 V.F.: 282mm