



美 特 鋁 質 有 限 公 司

MIDI ALUMINIUM FABRICATOR LTD.

工程指示 / 要求簡箋(E.I.)

工程指示編號：EI/ 9672 /18 修改版次： A
 工程編號： J836 工程名稱：日出康城7期平台
 工程項目： WW1 大貨鋁料 BM
 收件人： Maggie Lor, 生統 發件人： Joe Chan 日期： 5/9/2018

要求提供 / 確認 事項：

- () 初步鋁料 B.M. () 加工拆圖，然後生產 () 尺寸表
- () 正式鋁料 B.M. () 技術上資料 / 指示 () 報價
- () 配件 B.M. () 樣辦或貨品說明書 () 分判合約
- () 其他： _____

內容：

請依附件資料，安排訂購鋁料回廠。

修改版次 A：請將物料 X85319, X85320,
 X85321 之合金狀態改為 T5.

請在 2018/10/4 前完成上列要求。

附有關圖紙 / 文件：

2 頁

以上項目為：

- 原合約工程包 原合約工程加 / 減賬 新工程報價

原因：-

分發東莞各部門：

- () 生產技術總監 連附件 () 技術部 連附件 () 生產部 連附件 () 機械設計部 連附件
- () 採購部 連附件 () 生產統籌部 連附件 梅. 單
- () 質檢部 連附件 () 會計部 連附件 () 報關組 連附件 () 其他 林 連附件

分發香港各部門：


- () 行政部 連附件 () 會計部 連附件 () 統籌部 連附件 () 工程部地盤科文 連附件
- () 採購部 連附件 () QS 部 連附件 () 維修部 連附件 () 其他 _____ 連附件

傳遞編號：

Hk 18

發件人簽署：

項目經理簽署：

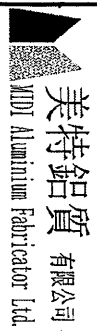

美特鋁質有限公司
MTD Aluminum Fabricator Ltd.

鋁型材B.M.表


工程號:	J-836	計算:	曾建平	日期:	15/8/2018	送呈:	胡哥	副本:
地盤名稱:	日出康城	核對:	王禮秋	日期:	15/8/2018	A/C Code:		
項目類別:	WW1	批准:		日期:		此B.M.依據	收 2018-8-15施工圖	計算

B.M.編號:	修改版次:	有顏色鋁料(Kg):	6107.997	無電鍍鋁料(Kg):	711.288	V.F.總面積(米²):	563.862
---------	-------	------------	----------	------------	---------	--------------	---------


序號	修改內容	物料編號	鋁料名稱	顏色	合金狀態	長度 (mm)		數量 (支)			重量 (Kg)		V.F. (米²)		備注
						實用	後備	總數	Kg/M	總重量	米²/米	Total V.F.			
1		X85517	九字料	TUC51602XL(RY)-3 深灰色	6063-T6	5160	142	10	152	1.733	1359.227	0.101	79.044		
2		X85518	九字料	TUC51602XL(RY)-3 深灰色	6063-T5	6000	32	3	35	1.571	329.910	0.100	21.076		
3		X85519	玻璃裝飾線	TUC51602XL(RY)-3 深灰色	6063-T5	5160	142	10	152	1.514	1187.460	0.145	113.334		
4		X85524	橫向鋁支座	TUC51602XL(RY)-3 深灰色	6063-T6	5460	50	5	55	0.918	275.675	0.115	34.489		
5		X85526	裝飾線	TUC51602XL(RY)-3 深灰色	6063-T5	6000	22	3	25	4.967	745.050	0.333	49.992		
6		X85538	企向鋁支座	TUC51602XL(RY)-3 深灰色	6063-T6	5460	71	6	77	1.272	534.774	0.136	57.261		
7		X85539	裝飾扣蓋	TUC51602XL(RY)-3 深灰色	6063-T5	5160	84	6	90	1.965	912.546	0.210	97.742		
8		X85319	地彈門玉底	TUC51602XL(RY)-3 深灰色	6063-T6	5400	1	1	2	2.276	24.581	0.160	1.728		
9		X85320	地彈門玉頂	TUC51602XL(RY)-3 深灰色	6063-T6	5400	1	1	2	2.276	24.581	0.160	1.728		
10		X85321	地彈門玉企	TUC51602XL(RY)-3 深灰色	6063-T6	5400	2	1	3	2.020	32.724	0.218	3.532		
11		X85323	地彈門玉坡線	TUC51602XL(RY)-3 深灰色	6063-T6	5400	8	2	10	0.355	19.170	0.032	1.728		
12			由香港確定	兩蓬裝飾線	FUC51602XL(RY)-3 深灰色	6063-T4	4200	2	3	2.753	34.688	0.224	2.828	彎弧型材	
13			40x2mm厚鋁巴	TUC51602XL(RY)-3 深灰色	6063-T5	6000	32	3	35	0.217	45.570	0.084	17.640	橫向九字料墊巴	
14			40x6mm厚鋁巴	TUC51602XL(RY)-3 深灰色	6063-T5	5160	142	10	152	0.648	508.239	0.092	72.157	企向九字料墊巴	
15		X85542	裝飾拍蓋	TUC51602XL(RY)-3 深灰色	6063-T5	5160	42	3	45	0.102	23.684	0.019	4.296		
16			由香港確定	裝飾拍蓋	FUC51602XL(RY)-3 深灰色	6063-T5	5300	2	3	3.152	50.117	0.333	5.287		
17		X85533	鋁壓碼	MILL	6063-T6	6000	38	2	40	0.759	182.160				
18		X85534	加強筋	MILL	6063-T6	6000	61	5	66	1.055	417.780				
19			40x20x3mm鋁角	MILL	6063-T5	5160	28	5	33	0.463	78.840				
20			20x20x3mm鋁角	MILL	6063-T5	6000	13	5	18	0.301	32.508				
21											6819.3	合計:	563.862		

04/10/18 完


J-836 WW1 鋁料模圖 (一)

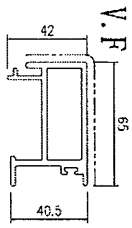


模號: X85517
 名稱: 九字料
 合金狀態: 6063-T6
 重量: 1.733 KG/M
 V.F.: 100.78 mm

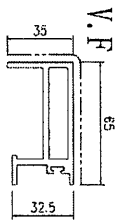


模號: X85518
 名稱: 九字料
 合金狀態: 6063-T6
 重量: 1.571 KG/M
 V.F.: 100.36 mm

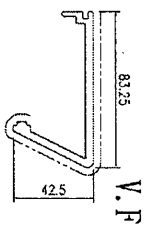


模號: X85519
 名稱: 玻璃裝飾線
 合金狀態: 6063-T6
 重量: 1.514 KG/M
 V.F.: 144.50 mm

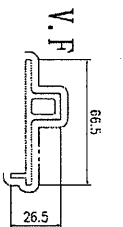


模號: X85524
 名稱: 橫向鋁支座
 合金狀態: 6063-T6
 重量: 0.918 KG/M
 V.F.: 114.85 mm

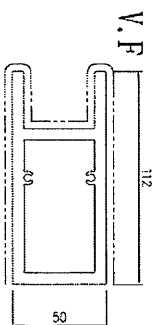


模號: X85526
 名稱: 裝飾線
 合金狀態: 6063-T5
 重量: 4.967 KG/M
 V.F.: 333.28 mm

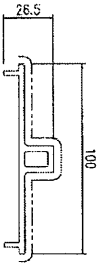


模號: X85538
 名稱: 企向鋁支座
 合金狀態: 6063-T6
 重量: 1.272 KG/M
 V.F.: 136.2 mm

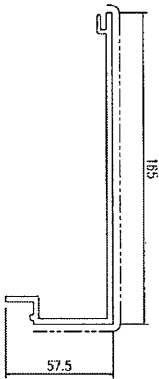


模號: X85539
 名稱: 裝飾扣蓋
 合金狀態: 6063-T5
 重量: 1.965 KG/M
 V.F.: 210.47 mm

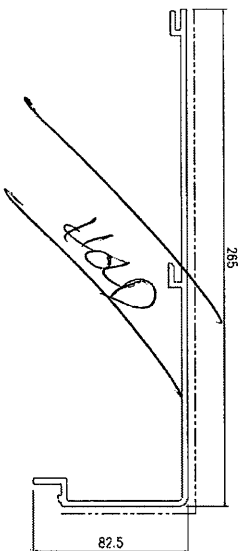

模號: 由香港確定
 名稱: 裝飾扣蓋
 合金狀態: 6063-T5
 重量: 3.152 KG/M
 V.F.: 332.5 mm

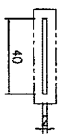


模號: 40x2mm厚鋁巴
 名稱: 6063-T5
 合金狀態: 6063-T5
 重量: 0.217 KG/M
 V.F.: 84 mm

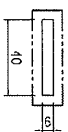


模號: 40x6mm厚鋁巴
 名稱: 6063-T5
 合金狀態: 6063-T5
 重量: 0.648 KG/M
 V.F.: 92 mm


J-836 WW1 鋁料模圖 (二)

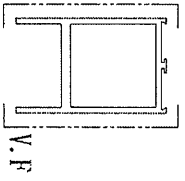


模號: X85319
名稱: 地彈門玉底
合金狀態: 6063-T5
重量: 2.276 KG/M
V.F.: 160 mm

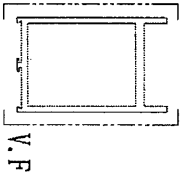


模號: X85320
名稱: 地彈門玉頂
合金狀態: 6063-T5
重量: 2.276 KG/M
V.F.: 160 mm

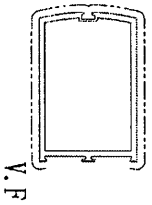


模號: X85321
名稱: 地彈門玉企
合金狀態: 6063-T5
重量: 2.02 KG/M
V.F.: 218 mm

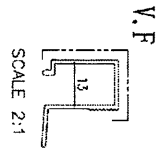


模號: X85323
名稱: 地彈門玉坡線
合金狀態: 6063-T6
重量: 0.355 KG/M
V.F.: 32 mm

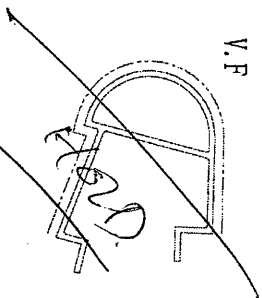


模號: 由香港確定
名稱: 雨篷裝飾線
合金狀態: 6063-T4
重量: 2.753 KG/M
V.F.: 224.45 mm

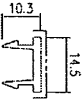


模號: X85542
名稱: 裝飾拍蓋
合金狀態: 6063-T5
重量: 0.102 KG/M
V.F.: 18.5 mm

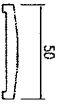

模號: X85533
名稱: 鋁壓碼
合金狀態: 6063-T6
重量: 0.759 KG/M
V.F.: mm

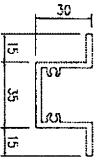

模號: X85534
名稱: 加強筋
合金狀態: 6063-T6
重量: 1.055 KG/M
V.F.: mm

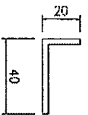

模號: 40x20x3mm
名稱: 鋁角
合金狀態: 6063-T5
重量: 0.463 KG/M
V.F.: mm



模號: 20x20x3mm
名稱: 鋁角
合金狀態: 6063-T5
重量: 0.301 KG/M
V.F.: mm