



以此為準

工程指示 / 要求簡箋(E.I.)

工程指示編號：EI/ 9672 /18 修改版次： B  
 工程編號： J836 工程名稱： 日出康城7期平台  
 工程項目： WW1 大貨鋁料 BM  
 收件人： Maggie Lor, 生統 發件人： Joe Chan 日期： 10/9/2018

要求提供 /  確認 事項：

- |                                    |                                     |                               |
|------------------------------------|-------------------------------------|-------------------------------|
| <input type="checkbox"/> 初步鋁料 B.M. | <input type="checkbox"/> 加工拆圖，然後生產  | <input type="checkbox"/> 尺寸表  |
| <input type="checkbox"/> 正式鋁料 B.M. | <input type="checkbox"/> 技術上資料 / 指示 | <input type="checkbox"/> 報價   |
| <input type="checkbox"/> 配件 B.M.   | <input type="checkbox"/> 樣辦或貨品說明書   | <input type="checkbox"/> 分判合約 |
| <input type="checkbox"/> 其他： _____ |                                     |                               |

內容：

請依附件資料，安排訂購鋁料回廠。

修改版次 A：請將物料 X85319, X85320, X85321 之合金狀態改為 T5.

修改版次 B：請將物料 X85323 改為 X85324.

請在 20/10/2018 前完成上列要求。

附有關圖紙 / 文件：

3 頁

以上項目為：

- 原合約工程包       原合約工程加 / 減賬       新工程報價

原因：-

分發東莞各部門：

- ( ) 生產技術總監  連附件 ( ) 技術部  連附件 ( ) 生產部  連附件 ( ) 機械設計部  連附件  
 ( ) 採購部  連附件 ( ) 生產統籌部  連附件 梅 單  
 ( ) 質檢部  連附件 ( ) 會計部  連附件 ( ) 報關組  連附件 ( ) 其他 林  連附件

分發香港各部門：

- ( ) 行政部  連附件 ( ) 會計部  連附件 ( ) 統籌部  連附件 ( ) 工程部地盤科文  連附件  
 ( ) 採購部  連附件 ( ) QS 部  連附件 ( ) 維修部  連附件 ( ) 其他 \_\_\_\_\_  連附件

傳遞編號：

HK 1438 / 18

發件人簽署：

項目經理簽署：


工程號: J-836  
 地盤名稱: 日出康城  
 項目類別: WWW1  
 計算: 曾建平  
 日期: 15/8/2018  
 送呈: 胡哥  
 副本:  
 核對: 王禮秋  
 日期: 15/8/2018  
 A/C Code:  
 此BM依據 收 2018-8-15施工圖 計算

BM編號: 修改版次: 有顏色鋁料(Kg): 6107.997 無電鍍鋁料(Kg): 711.288 V.F.總面積(米²): 563.862


序號	修改內容	物料編號	鋁料名稱	顏色	合金狀態	數量(支)		重量(Kg)		V.F.(米²)		備注			
						長度(mm)	實用	後備	總數	Kg/M	總重量		米²/米	Total V.F.	
1		X85517	九字料	TUC51602XL(RY)-3	深灰色	6063-T6	5160	142	10	152	1.733	1359.227	0.101	79.044	
2		X85518	九字料	TUC51602XL(RY)-3	深灰色	6063-T5	6000	32	3	35	1.571	329.910	0.100	21.076	
3		X85519	玻璃裝飾線	TUC51602XL(RY)-3	深灰色	6063-T5	5160	142	10	152	1.514	1187.460	0.145	113.334	
4		X85524	橫向鋁支座	TUC51602XL(RY)-3	深灰色	6063-T6	5460	50	5	55	0.918	275.675	0.115	34.489	
5		X85526	裝飾線	TUC51602XL(RY)-3	深灰色	6063-T5	6000	22	3	25	4.967	745.050	0.333	49.992	
6		X85538	企向鋁支座	TUC51602XL(RY)-3	深灰色	6063-T6	5460	71	6	77	1.272	534.774	0.136	57.261	
7		X85539	裝飾扣蓋	TUC51602XL(RY)-3	深灰色	6063-T5	5160	84	6	90	1.965	912.546	0.210	97.742	
8	修	X85319	地彈門玉頂	TUC51602XL(RY)-3	深灰色	6063-T6	5400	1	1	2	2.276	24.581	0.160	1.728	
9	修	X85320	地彈門玉企	TUC51602XL(RY)-3	深灰色	6063-T6	5400	1	1	2	2.276	24.581	0.160	1.728	
10	修	X85321	地彈門玉企	TUC51602XL(RY)-3	深灰色	6063-T6	5400	2	1	3	2.020	32.724	0.218	3.532	
11	修改	X85324	地彈門玉坡線	TUC51602XL(RY)-3	深灰色	6063-T5	5400	8	2	10	0.355	19.170	0.032	1.728	
12			兩蓬裝飾線	TUC51602XL(RY)-3	深灰色	6063-T4	4200	2	1	3	2.753	34.688	0.224	2.828	彎弧型材
13			40x2mm厚鋁巴	TUC51602XL(RY)-3	深灰色	6063-T5	6000	32	3	35	0.217	45.570	0.084	17.640	橫向九字料墊巴
14			40x6mm厚鋁巴	TUC51602XL(RY)-3	深灰色	6063-T5	5160	142	10	152	0.648	508.239	0.092	72.157	企向九字料墊巴
15		X85542	裝飾拍蓋	TUC51602XL(RY)-3	深灰色	6063-T5	5160	42	3	45	0.102	23.684	0.019	4.296	
16			由香港確定	TUC51602XL(RY)-3	深灰色	6063-T5	5300	2	1	3	3.152	50.117	0.333	5.287	
17		X85533	裝飾拍蓋	TUC51602XL(RY)-3	深灰色	6063-T6	6000	38	2	40	0.759	182.160			
18		X85534	加強筋	MLL	6063-T6	6000	61	5	66	1.055	417.780				
19			40x20x3mm鋁角	MLL	6063-T5	5160	28	5	33	0.463	78.840				
20			20x20x3mm鋁角	MLL	6063-T5	6000	13	5	18	0.301	32.508				
21												合計:	563.862		

04/10/18


# J-836 WW1 鋁料模圖 (一)

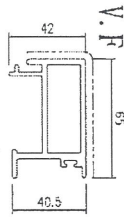


模號: X85517  
 名稱: 九字料  
 合金狀態: 6063-T6  
 重量: 1.733 KG/M  
 V.F.: 100.78 mm

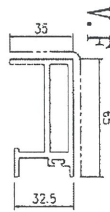


模號: X85518  
 名稱: 九字料  
 合金狀態: 6063-T6  
 重量: 1.571 KG/M  
 V.F.: 100.36 mm

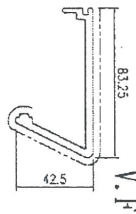


模號: X85519  
 名稱: 玻璃裝飾線  
 合金狀態: 6063-T6  
 重量: 1.514 KG/M  
 V.F.: 144.50 mm

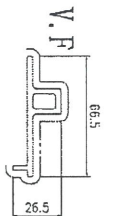


模號: X85524  
 名稱: 橫向鋁支座  
 合金狀態: 6063-T6  
 重量: 0.918 KG/M  
 V.F.: 114.85 mm

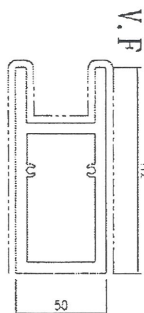


模號: X85526  
 名稱: 裝飾線  
 合金狀態: 6063-T5  
 重量: 4.967 KG/M  
 V.F.: 333.28 mm

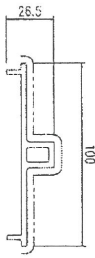


模號: X85538  
 名稱: 企向鋁支座  
 合金狀態: 6063-T6  
 重量: 1.272 KG/M  
 V.F.: 136.2 mm

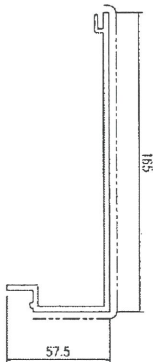


模號: X85539  
 名稱: 裝飾扣蓋  
 合金狀態: 6063-T5  
 重量: 1.965 KG/M  
 V.F.: 210.47 mm

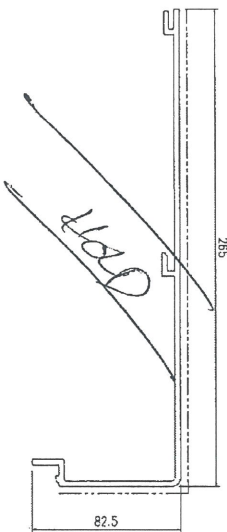

模號: 由香港確定  
 名稱: 裝飾扣蓋  
 合金狀態: 6063-T5  
 重量: 3.152 KG/M  
 V.F.: 332.5 mm

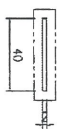


模號: 40x2mm厚鋁巴  
 名稱: 40x2mm厚鋁巴  
 合金狀態: 6063-T5  
 重量: 0.217 KG/M  
 V.F.: 84 mm

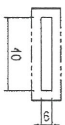


模號: 40x6mm厚鋁巴  
 名稱: 40x6mm厚鋁巴  
 合金狀態: 6063-T5  
 重量: 0.648 KG/M  
 V.F.: 92 mm


# J-836 WW1 鋁料模圖 (二)

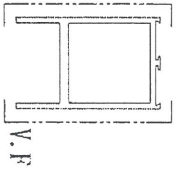


模號: X85319  
 名稱: 地彈門玉底  
 合金狀態: 6063-T6  
 重量: 2.276 KG/M  
 V.F.: 160 mm

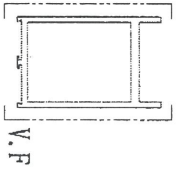


模號: X85320  
 名稱: 地彈門玉頂  
 合金狀態: 6063-T6  
 重量: 2.276 KG/M  
 V.F.: 160 mm

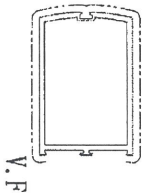


模號: X85321  
 名稱: 地彈門玉企  
 合金狀態: 6063-T6  
 重量: 2.02 KG/M  
 V.F.: 218 mm

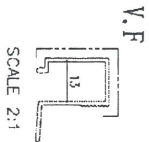


模號: X85323  
 名稱: 地彈門玉坡線  
 合金狀態: 6063-T6  
 重量: 0.355 KG/M  
 V.F.: 32 mm

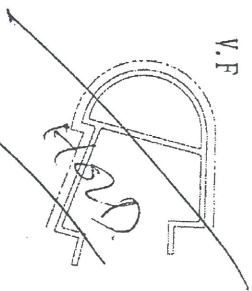


模號: X85324  
 名稱: 雨篷裝飾線  
 合金狀態: 6063-T4  
 重量: 2.753 KG/M  
 V.F.: 224.45 mm

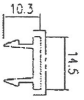


模號: X85542  
 名稱: 裝飾拍蓋  
 合金狀態: 6063-T5  
 重量: 0.102 KG/M  
 V.F.: 18.5 mm

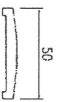

模號: X85533  
 名稱: 鋁壓碼  
 合金狀態: 6063-T6  
 重量: 0.759 KG/M  
 V.F.: mm

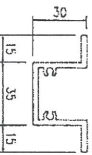

模號: X85534  
 名稱: 加強筋  
 合金狀態: 6063-T6  
 重量: 1.055 KG/M  
 V.F.: mm

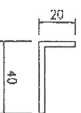

模號: X85535  
 名稱: 40x20x3mm鋁角  
 合金狀態: 6063-T5  
 重量: 0.463 KG/M  
 V.F.: mm



模號: X85536  
 名稱: 20x20x3mm鋁角  
 合金狀態: 6063-T5  
 重量: 0.301 KG/M  
 V.F.: mm