

工程指示 / 要求簡箋(E.I.)

工程指示編號：EI/ 9672 /18 修改版次： C

工程編號： J836 工程名稱：日出康城7期平台

工程項目： WWI 大貨鋁料 B.M. 修改 C

收件人： Maggie Lor, 生統 發件人： Joe Chan 日期： 11/9/2018

□要求提供 / 確認 事項：

- () 初步鋁料 B.M. () 加工拆圖，然後生產 () 尺寸表
- () 正式鋁料 B.M. () 技術上資料 / 指示 () 報價
- () 配件 B.M. () 樣辦或貨品說明書 () 分判合約
- () 其他： _____

內容： 請依附件資料訂購鋁料回廠

請在 20/10/2018 前完成上列要求。

附有關圖紙 / 文件：

3 頁

以上項目為：

- 原合約工程包 原合約工程加 / 減賬 新工程報價

原因：-

分發東莞各部門：

- () 生產技術總監 連附件 () 技術部 連附件 () 生產部 連附件 () 機械設計部 連附件
- () 採購部 連附件 () 生產統籌部 連附件 梅, 軍
- () 質檢部 連附件 () 會計部 連附件 () 報關組 連附件 () 其他 _____ 連附件

分發香港各部門：

- () 行政部 連附件 () 會計部 連附件 () 統籌部 連附件 () 工程部地盤科文 連附件
- () 採購部 連附件 () QS 部 連附件 () 維修部 連附件 () 其他 _____ 連附件

傳遞編號： HK 1449 / 18

發件人簽署： [Signature] 項目經理簽署： [Signature]

工程號:	J-836	計算:	曾建平	日期:	15/8/2018	送呈:	胡哥	副本:	
地盤名稱:	日出康城	核對:	王禮秋	日期:	15/8/2018	A/C Code:			

鋁型材B.M.表


項目類別: WW1 批准: 日期: 此BM依據 收 2018-8-15施工圖 計算

BM編號: EI9672C 修改版次: C 有顏色鋁料(Kg): 6179.047 無電鍍鋁料(Kg): 709.618 V.F.總面積(米²): 573.090


序號	修改內容	物料編號	鋁料名稱	顏色	合金狀態	長度 (mm)	數量 (支)			重量(Kg)		V.F.(米²)		備注
							實用	後備	總數	Kg/M	總重量	米²/米	Total V.F.	
1	修改長度	X85517	九字料	TUC51602XL(RY)-3 深灰色	6063-T6	5500	136	7	143	1.733	1363.005	0.101	79.263	
2	修改長度	X85518	九字料	TUC51602XL(RY)-3 深灰色	6063-T5	5600	36	2	38	1.571	334.309	0.100	21.357	
3	修改長度	X85519	玻璃裝飾線	TUC51602XL(RY)-3 深灰色	6063-T5	5400	142	10	152	1.514	1242.691	0.145	118.606	
4	修改長度	X85524	橫向鋁支座	TUC51602XL(RY)-3 深灰色	6063-T6	5500	50	5	55	0.918	277.695	0.115	34.742	
5	修改長度	X85526	裝飾線	TUC51602XL(RY)-3 深灰色	6063-T5	5500	22	3	25	4.967	682.963	0.333	45.826	
6	修改長度	X85538	企向鋁支座	TUC51602XL(RY)-3 深灰色	6063-T6	5500	71	6	77	1.272	538.692	0.136	57.681	
7	修改長度	X85539	裝飾扣蓋	TUC51602XL(RY)-3 深灰色	6063-T5	5500	84	6	90	1.965	972.675	0.210	104.183	
8	修改台架狀態	X85319	地彈門玉底	TUC51602XL(RY)-3 深灰色	6063-T5	5400	1	1	2	2.276	24.581	0.160	1.728	
9	修改台架狀態	X85320	地彈門玉頂	TUC51602XL(RY)-3 深灰色	6063-T5	5400	1	1	2	2.276	24.581	0.160	1.728	
10	修改台架狀態	X85321	地彈門玉企	TUC51602XL(RY)-3 深灰色	6063-T5	5400	2	1	3	2.020	32.724	0.218	3.532	
11	修改台架狀態	X85324	地彈門玉玻線	TUC51602XL(RY)-3 深灰色	6063-T5	5400	8	2	10	0.355	19.170	0.032	1.728	彎弧型材
12			雨篷裝飾線	TUC51602XL(RY)-3 深灰色	6063-T4	4200	2	1	3	2.753	34.688	0.224	2.828	
13			40x2mm厚鋁巴	TUC51602XL(RY)-3 深灰色	6063-T5	6000	32	3	35	0.217	45.570	0.084	17.640	橫向九字料墊巴
14	修改長度		40x6mm厚鋁巴	TUC51602XL(RY)-3 深灰色	6063-T5	5200	142	10	152	0.648	512.179	0.092	72.717	企向九字料墊巴
15		X85542	裝飾拍蓋	TUC51602XL(RY)-3 深灰色	6063-T5	5100	42	3	45	0.102	23.409	0.019	4.246	
16			由香港確定 裝飾扣蓋	TUC51602XL(RY)-3 深灰色	6063-T5	5300	2	1	3	3.152	50.117	0.333	5.287	
17	修改長度	X85533	鋁壓碼	MILL	6063-T6	5800	39	2	41	0.759	180.490			
18		X85534	加強筋	MILL	6063-T6	6000	61	5	66	1.055	417.780			
19			40x20x3mm鋁角	MILL	6063-T5	5160	28	5	33	0.463	78.840			
20			20x20x3mm鋁角	MILL	6063-T5	6000	13	5	18	0.301	32.508			
21											6888.7	合計:	573.090	

A A A A B


J-836 MW1 鋁料模圖 (一)

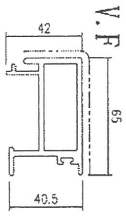


模號: X85517
 名稱: 九字料
 合金狀態: 6063-T6
 重量: 1.733 KG/M
 V.F.: 100.78 mm

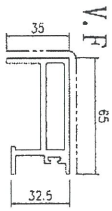


模號: X85518
 名稱: 九字料
 合金狀態: 6063-T6
 重量: 1.571 KG/M
 V.F.: 100.36 mm

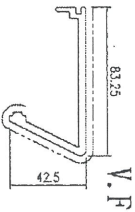


模號: X85519
 名稱: 玻璃裝飾線
 合金狀態: 6063-T6
 重量: 1.514 KG/M
 V.F.: 144.50 mm

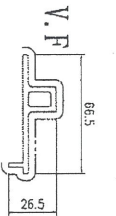


模號: X85524
 名稱: 橫向鋁支座
 合金狀態: 6063-T6
 重量: 0.918 KG/M
 V.F.: 114.85 mm

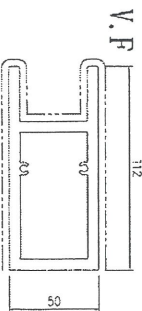


模號: X85526
 名稱: 裝飾線
 合金狀態: 6063-T5
 重量: 4.967 KG/M
 V.F.: 333.28 mm

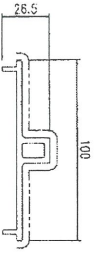


模號: X85538
 名稱: 企向鋁支座
 合金狀態: 6063-T6
 重量: 1.272 KG/M
 V.F.: 136.2 mm

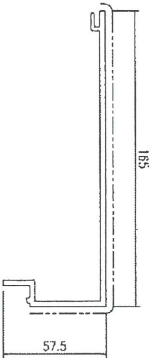

模號: X85539
 名稱: 裝飾扣蓋
 合金狀態: 6063-T5
 重量: 1.965 KG/M
 V.F.: 210.47 mm

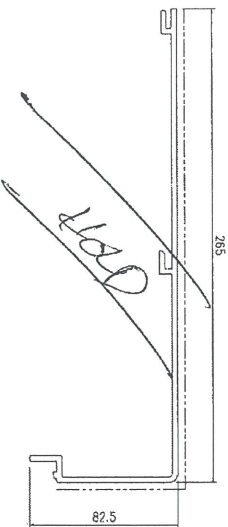

模號: 由香港確定
 名稱: 裝飾扣蓋
 合金狀態: 6063-T5
 重量: 3.152 KG/M
 V.F.: 332.5 mm

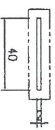


模號: 40x2mm厚鋁巴
 名稱: 40x2mm厚鋁巴
 合金狀態: 6063-T5
 重量: 0.217 KG/M
 V.F.: 84 mm




模號: 40x6mm厚鋁巴
 名稱: 40x6mm厚鋁巴
 合金狀態: 6063-T5
 重量: 0.648 KG/M
 V.F.: 92 mm


J-836 WW1 鋁料模圖 (二)

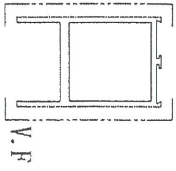


模號: X85319
 名稱: 地彈門玉底
 合金狀態: 6063-T6 TS
 重量: 2.276 KG/M
 V.F.: 160 mm

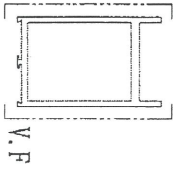


模號: X85320
 名稱: 地彈門玉頂
 合金狀態: 6063-T6 TS
 重量: 2.276 KG/M
 V.F.: 160 mm

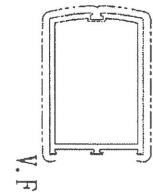


模號: X85321
 名稱: 地彈門玉企
 合金狀態: 6063-T6 TS
 重量: 2.02 KG/M
 V.F.: 218 mm

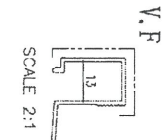

模號: X85322
 名稱: 地彈門玉玻線
 合金狀態: 6063-T6 TS
 重量: 0.355 KG/M
 V.F.: 32 mm

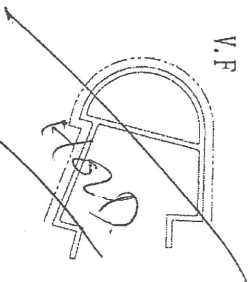


模號: 由香港確定
 名稱: 雨篷裝飾線
 合金狀態: 6063-T4
 重量: 2.753 KG/M
 V.F.: 224.45 mm

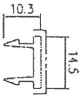


模號: X85542
 名稱: 裝飾拍蓋
 合金狀態: 6063-T5
 重量: 0.102 KG/M
 V.F.: 18.5 mm



模號: X85533
 名稱: 鋁壓碼
 合金狀態: 6063-T6
 重量: 0.759 KG/M
 V.F.: mm

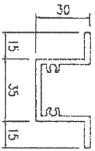

模號: X85534
 名稱: 加強筋
 合金狀態: 6063-T6
 重量: 1.055 KG/M
 V.F.: mm

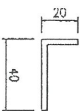

模號: 40x20x3mm鋁角
 名稱: 40x20x3mm鋁角
 合金狀態: 6063-T5
 重量: 0.463 KG/M
 V.F.: mm



模號: 20x20x3mm鋁角
 名稱: 20x20x3mm鋁角
 合金狀態: 6063-T5
 重量: 0.301 KG/M
 V.F.: mm