

工程指示 / 要求簡箋(E.I.)

工程指示編號：EI/ 9679 /18 修改版次：C
 工程編號：J836 工程名稱：日出康城7期平台
 工程項目：WW3 大貨鋁料B.M.
 收件人：Maggie Lor, 生統 發件人：大明 日期：21/09/2018

要求提供 / 確認 事項：

- | | | |
|------------------------------------|-------------------------------------|-------------------------------|
| <input type="checkbox"/> 初步鋁料 B.M. | <input type="checkbox"/> 加工拆圖，然後生產 | <input type="checkbox"/> 尺寸表 |
| <input type="checkbox"/> 正式鋁料 B.M. | <input type="checkbox"/> 技術上資料 / 指示 | <input type="checkbox"/> 報價 |
| <input type="checkbox"/> 配件 B.M. | <input type="checkbox"/> 樣辦或貨品說明書 | <input type="checkbox"/> 分判合約 |
| <input type="checkbox"/> 其他：_____ | | |

內容：請依附件資料訂購鋁料回廠

請在 31/10/2018 前完成上列要求。

附有關圖紙 / 文件：

5 頁

以上項目為：

- 原合約工程包 原合約工程加 / 減賬 新工程報價

原因：-

分發東莞各部門：

- () 生產技術總監 連附件 () 技術部 連附件 () 生產部 連附件 () 機械設計部 連附件
 () 採購部 連附件 (✓) 生產統籌部 連附件 梅軍
 () 質檢部 連附件 () 會計部 連附件 () 報關組 連附件 () 其他 _____ 連附件

分發香港各部門：

- () 行政部 連附件 () 會計部 連附件 () 統籌部 連附件 () 工程部地盤科文 連附件
 () 採購部 連附件 () QS 部 連附件 () 維修部 連附件 () 其他 _____ 連附件

傳遞編號：HK 1497

發件人簽署：

FTP


項目經理簽署：

鋁型材B.M.表

BM編號: EI 9679 B

序號	修改內容	物料編號	鋁料名稱	顏色	合金狀態	長度 (mm)	數量 (支)			重量 (Kg)		V.F.(米 ²)		備注
							實用	後備	總數	Kg/M	總重量	米/米	Total V.F.	
1		編號待定	橫外蓋	TUC51602X(L(R)Y)-3 深灰色	6063-T6	5200	45	5	20	3.151	327.704	0.490	50.960	彎弧料
2		編號待定	橫外蓋	TUC51602X(L(R)Y)-3 深灰色	6063-T4	5200	4	1	2	3.151	32.770	0.490	5.096	彎弧料
3	A	X85522	框料	TUC51602X(L(R)Y)-3 深灰色	6063-T6	5500	62	8	70	1.120	431.200	0.018	6.930	
4	取消	X85522	框料	TUC51602X(L(R)Y)-3 深灰色	6063-T4	5500	2	2	4	1.120	24.640	0.018	0.396	彎弧料
5	修改長度	X85524	框料	TUC51602X(L(R)Y)-3 深灰色	6063-T6	5500	14	6	20	0.918	100.980	0.009	0.990	彎弧料
6	修改長度	X85524	框料	TUC51602X(L(R)Y)-3 深灰色	6063-T4	5500	1	1	2	0.918	10.098	0.009	0.099	彎弧料
7	A	X85517	玻璃骨(企)	TUC51602X(L(R)Y)-3 深灰色	6063-T6	5500	96	14	110	1.733	1048.465	0.101	61.105	
8	修改長度	X85518	玻璃骨(橫)	TUC51602X(L(R)Y)-3 深灰色	6063-T6	5600	48	7	55	1.571	483.868	0.101	31.108	
9	修改長度	X85518	玻璃骨(橫)	TUC51602X(L(R)Y)-3 深灰色	6063-T4	5600	3	3	6	1.571	52.786	0.101	3.394	彎弧料
10	A	PE00E4013	40x6mm厚鋁巴	TUC51602X(L(R)Y)-3 深灰色	6063-T6	5500	144	16	160	0.648	570.240	0.092	80.960	配X85517&X85518使用
11	取消	PE00E4013	40x6mm厚鋁巴	TUC51602X(L(R)Y)-3 深灰色	6063-T4	5500	3	3	6	0.648	21.384	0.092	3.036	彎弧料
12	A	LH0080918	63.5x3mm厚鋁巴	TUC51602X(L(R)Y)-3 深灰色	6063-T6	5500	48	7	55	0.516	156.090	0.130	39.325	
13	A	PE0E10013	25x25x3mm鋁角	TUC51602X(L(R)Y)-3 深灰色	6063-T6	5200	24	6	30	0.381	59.436	0.006	0.936	固定背板
14	取消	PE0E10013	25x25x3mm鋁角	TUC51602X(L(R)Y)-3 深灰色	6063-T4	5800	2	2	4	0.381	8.839	0.006	0.139	彎弧料-固定背板
15	A	ME0000157	50x25x3mm方通	TUC51602X(L(R)Y)-3 深灰色	6063-T6	5400	2	2	4	1.180	25.488	0.150	3.240	
16	修改長度	X85519	玻璃外蓋	TUC51602X(L(R)Y)-3 深灰色	6063-T6	5500	96	14	110	1.514	915.970	0.144	87.120	
17	A	X85319	地彈門玉底	TUC51602X(L(R)Y)-3 深灰色	6063-T5	5400	1	1	2	2.276	24.581	0.160	1.728	

工程號: J-836	計算: 黃漢卿	日期: 10/8/2018	送呈: 胡哥	副本:
地盘名稱: 日出康城	核對: 王禮秋	日期: 10/8/2018	A/C Code:	
項目類別: WINDOW WALL (WW3)	批准:	日期:	此BM依據 收 2018-08-08 施工圖圖	計算
修改版次:	有顏色鋁料(Kg): 4880.888	無電鍍鋁料(Kg):	532.850	V.F.總面積(米 ²): 411.131

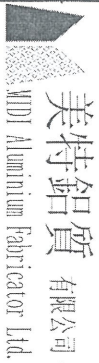


美特鋁質有限公司
MID1 Aluminium Fabricator Ltd.

鋁型材B.M.表


BM編號:		修改版次:	工程號:	J-836	計算:	黃漢卿	日期:	10/8/2018	送呈:	胡哥	副本:			
			地盤名稱:	日出康城	核對:	王禮秋	日期:	10/8/2018	A/C Code:					
			項目類別:	WINDOW WALL (WW3)	批准:		日期:		此BM依據 收 2018-08-08 施工圖圖 計算					
			修改版次:		有顏色鋁料(Kg):	4880.888	無電鍍鋁料(Kg):	532.850	V.F.總面積(米 ²):	411.131				
序號	修改內容	物料編號	鋁料名稱	顏色	合金狀態	長度 (mm)	數量 (支)			重量(Kg)		V.F.(米 ²)		備注
							實用	後備	總數	Kg/M	總重量	米/米	Total V.F.	
18	A	X85320	地彈門玉頂	TUC51602X(LR)Y-3 深灰色	6063-T5	5400	1	1	2	2.276	24.581	0.160	1.728	
19	A	X85321	地彈門玉企	TUC51602X(LR)Y-3 深灰色	6063-T5	5400	4	2	6	2.020	65.448	0.218	7.063	不確定
20	A	X85322	地彈門玉企	TUC51602X(LR)Y-3 深灰色	6063-T5	5400	4	2	6	2.020	65.448	0.218	7.063	需香港確定模號
21	A	X85324	地彈門玉坡線	TUC51602X(LR)Y-3 深灰色	6063-T5	5400	12	4	16	0.355	30.672	0.032	2.765	
22		ME0001962	32x32x3mm鋁角	TUC51602X(LR)Y-3 深灰色	6063-T6	5800	4	4	8	0.495	22.968	0.070	3.248	切或30x30x3mm鋁角使用
23		ME0000007	40x25x3mm厚鋁角	TUC51602X(LR)Y-3 深灰色	6063-T4	5800	5	5	10	0.502	29.116	0.071	4.118	彎折材料-雨棚玻璃用
24		編號待定	雨棚框材料	TUC51602X(LR)Y-3 深灰色	6063-T6	5800	3	1	4	15.005	348.116	0.370	8.584	已在E19651
25		X85533	雙邊壓碼	MILL	6063-T6	5800	32	3	35	0.759	154.077		0.000	
26		PE00E4007	25x3mm厚鋁巴	MILL	6063-T6	5100	14	6	20	0.203	20.706		0.000	搭配X85524使用
27		PE0E10015	40x40x3mm鋁角	MILL	6063-T6	5800	4	4	8	0.623	28.907		0.000	固定裝飾鋁板用
28		X85534	加強筋	MILL	6063-T6	6000	48	4	52	1.055	329.160			鋁板加強筋
							合計:			5413.7		411.131		

51 9679


J-836 WINDOW WALL 鋁料模圖 (1)

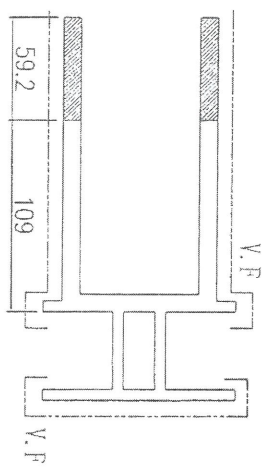


模號: ~~X85522~~ X85523
 名稱: 雨棚框料
 合金狀態: 6063-T6
 重量: 15.005 KG/M
 V.F.: 370 mm
 (已在 51 9679 中)

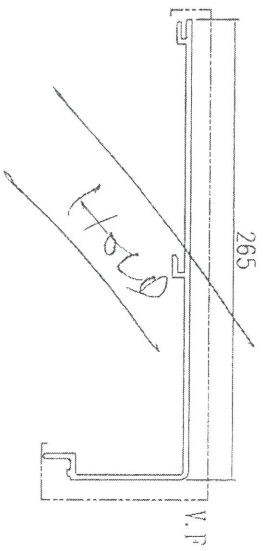


模號: X-----
 名稱: 橫外蓋
 合金狀態: 6063-T6
 重量: 3.151 KG/M
 V.F.: 490 mm

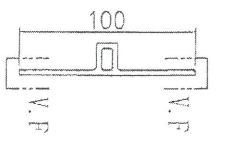


模號: X85522 ✓
 名稱: 框料
 合金狀態: 6063-T6
 重量: 1.12 KG/M
 V.F.: 18 mm

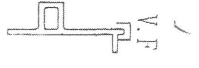


模號: X85524 ✓
 名稱: 框料
 合金狀態: 6063-T6
 重量: 0.918 KG/M
 V.F.: 9 mm
 (彎弧料)

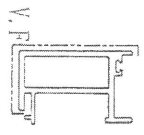


模號: X85517 ✓
 名稱: 玻璃骨 (企)
 合金狀態: 6063-T6
 重量: 1.733 KG/M
 V.F.: 101 mm

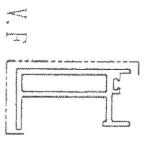

模號: X85518 ✓
 名稱: 玻璃骨 (橫)
 合金狀態: 6063-T6
 重量: 1.571 KG/M
 V.F.: 101 mm
 (彎弧料)

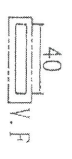


模號: PE00E4013
 名稱: 40X6MM鋁巴
 合金狀態: 6063-T6
 重量: 0.648 KG/M
 V.F.: 92 mm
 (搭配企玻璃骨使用)

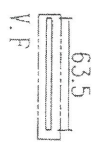


模號: LI0080918
 名稱: 63.5X3MM鋁巴
 合金狀態: 6063-T6
 重量: 0.516 KG/M
 V.F.: 133 mm
 (主企鐵通後面使用)


J-836 WINDOW WALL 鋁料模圖 (2)

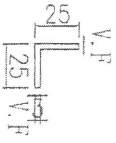


模號: PE0E10013
 名稱: 25X25X3MM鋁角
 合金狀態: 6063-T6
 重量: 0.381 KG/M
 V.F.: 6 mm
 (用於固定鋁背板)

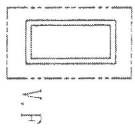


模號: ME0000157
 名稱: 50x25x3mm方通
 合金狀態: 6063-T6
 重量: 1.18 KG/M
 V.F.: 150 mm

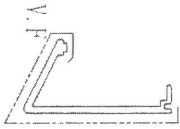


模號: X85519
 名稱: 玻璃外蓋
 合金狀態: 6063-T6
 重量: 1.514 KG/M
 V.F.: 144.5 mm

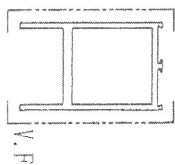


模號: X85319
 名稱: 地彈門玉底
 合金狀態: 6063-T5
 重量: 2.276 KG/M
 V.F.: 160 mm

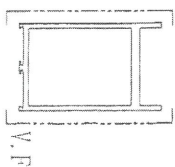

模號: X85320
 名稱: 地彈門玉頂
 合金狀態: 6063-T5
 重量: 2.276 KG/M
 V.F.: 160 mm

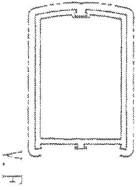


模號: X85321
 名稱: 地彈門玉企
 合金狀態: 6063-T5
 重量: 2.02 KG/M
 V.F.: 218 mm

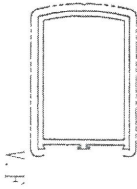


模號: X85322
 名稱: 地彈門玉企
 合金狀態: 6063-T5
 重量: 2.03 KG/M
 V.F.: 218 mm



模號: X85323
 名稱: 地彈門玉玻線
 合金狀態: 6063-T5
 重量: 0.355 KG/M
 V.F.: 32 mm

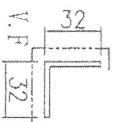


模號: ME0001962
 名稱: 32X32X3MM鋁角
 合金狀態: 6063-T6
 重量: 0.495 KG/M
 V.F.: 70 mm
 (雨棚玻璃包邊)
 (切成30x30x3mm使用)

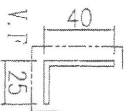

模號: ME0000007
 名稱: 40X25X3MM鋁角
 合金狀態: 6063-T4
 重量: 0.502 KG/M
 V.F.: 71 mm
 (雨棚玻璃包邊)
 (彎弧料)

J-836 WINDOW WALL 鋁料模圖 (3)

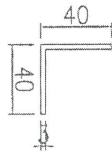

模號: X85533 ✓
 名稱: 雙邊壓碼
 合金狀態: 6063-T6
 重量: 0.759 KG/M
 V.F.: 0 mm

模號: PE00E1007
 名稱: 25X3MM鋁巴
 合金狀態: 6063-T6
 重量: 0.203 KG/M
 V.F.: 0 mm
 (搭配X85524使用)

模號: PE0E10015
 名稱: 40X40X3MM鋁角
 合金狀態: 6063-T4
 重量: 0.623 KG/M
 V.F.: 0 mm

模號: X85534 ✓
 名稱: 加強筋
 合金狀態: 6063-T6
 重量: 1.055 KG/M
 V.F.: 0 mm