



工程指示 / 要求簡箋(E.I.)

工程指示編號：EI/ 9679 /18 修改版次： B
 工程編號： J836 工程名稱：日出康城7期平台
 工程項目： WW3 大貨鋁料 B.M. 修改 B
 收件人： Maggie Lor, 生統 發件人： Joe Chan

日期： 11/9/2018

要求提供 / 確認 事項：

- () 初步鋁料 B.M. () 加工拆圖，然後生產 () 尺寸表
- () 正式鋁料 B.M. () 技術上資料 / 指示 () 報價
- () 配件 B.M. () 樣辦或貨品說明書 () 分判合約
- () 其他： _____

內容： 請依附件資料訂購鋁料回廠

請在 31/10/2018 前完成上列要求。

附有關圖紙 / 文件：

5 頁

以上項目為：

- 原合約工程包 原合約工程加 / 減賬 新工程報價

原因：-

分發東莞各部門：

- () 生產技術總監 連附件 () 技術部 連附件 () 生產部 連附件 () 機械設計部 連附件
- () 採購部 連附件 () 生產統籌部 連附件 梅軍
- () 質檢部 連附件 () 會計部 連附件 () 報關組 連附件 () 其他 _____ 連附件

分發香港各部門：

- () 行政部 連附件 () 會計部 連附件 () 統籌部 連附件 () 工程部地盤科文 連附件
- () 採購部 連附件 () QS 部 連附件 () 維修部 連附件 () 其他 _____ 連附件

傳遞編號： HK 1450 /18

發件人簽署：

項目經理簽署：

鋁型材B.M.表


工程號:	J-836	計算:	黃漢卿	日期:	10/8/2018	送呈:	胡哥	副本:	
地盤名稱:	日出康城	核對:	王禮秋	日期:	10/8/2018	M/C Code:			
項目類別:	WINDOW WALL (WW3)	批准:		日期:		此BM依據 收2018-08-08 施工圖圖 計算			

BM編號:	EI 9679 B	修改版次:	B	有顏色鋁料(Kg):	4880.888	無電鍍鋁料(Kg):	532.850	V.F.總面積(米 ²):	411.131
-------	-----------	-------	---	------------	----------	------------	---------	---------------------------	---------

序號	修改內容	物料編號	鋁料名稱	顏色	合金狀態	長度 (mm)	數量 (支)			重量 (Kg)		V.F. (米 ²)		備注
							實用	後備	總數	Kg/M	總重量	米 ² /米	Total V.F.	
1		編號待定	橫外蓋	TUC51602XL(RY)-3 深灰色	6063-T6	5200	15	5	20	3.151	327.704	0.490	50.960	彎弧料
2		編號待定	橫外蓋	TUC51602XL(RY)-3 深灰色	6063-T4	5200	1	1	2	3.151	32.770	0.490	5.096	彎弧料
3	A	X85522	框料	TUC51602XL(RY)-3 深灰色	6063-T6	5500	62	8	70	1.120	431.200	0.018	6.930	
4	A	X85522	框料	TUC51602XL(RY)-3 深灰色	6063-T4	5500	2	2	4	1.120	24.640	0.018	0.396	彎弧料
5	修改長度	X85524	框料	TUC51602XL(RY)-3 深灰色	6063-T6	5500	14	6	20	0.918	100.980	0.009	0.990	
6	修改長度	X85524	框料	TUC51602XL(RY)-3 深灰色	6063-T4	5500	1	1	2	0.918	10.098	0.009	0.099	彎弧料
7	A	X85517	玻璃骨(企)	TUC51602XL(RY)-3 深灰色	6063-T6	5500	96	14	110	1.733	1048.465	0.101	61.105	
8	修改長度	X85518	玻璃骨(橫)	TUC51602XL(RY)-3 深灰色	6063-T6	5600	48	7	55	1.571	483.868	0.101	31.108	
9	修改長度	X85518	玻璃骨(橫)	TUC51602XL(RY)-3 深灰色	6063-T4	5600	3	3	6	1.571	52.786	0.101	3.394	彎弧料
10	A	PE00E4013	40x6mm厚鋁巴	TUC51602XL(RY)-3 深灰色	6063-T6	5500	144	16	160	0.648	570.240	0.092	80.960	配X85517&X85518使用
11	A	PE00E4013	40x6mm厚鋁巴	TUC51602XL(RY)-3 深灰色	6063-T4	5500	3	3	6	0.648	21.384	0.092	3.036	彎弧料
12	A	LH0080918	63.5x3mm厚鋁巴	TUC51602XL(RY)-3 深灰色	6063-T6	5500	48	7	55	0.516	156.090	0.130	39.325	
13	A	PE0E10013	25x25x3mm鋁角	TUC51602XL(RY)-3 深灰色	6063-T6	5200	24	6	30	0.381	59.436	0.006	0.936	固定背板
14	A	PE0E10013	25x25x3mm鋁角	TUC51602XL(RY)-3 深灰色	6063-T4	5800	2	2	4	0.381	8.839	0.006	0.139	彎弧料-固定背板
15	A	ME0000157	50x25x3mm方通	TUC51602XL(RY)-3 深灰色	6063-T6	5400	2	2	4	1.180	25.488	0.150	3.240	
16	修改長度	X85519	玻璃外蓋	TUC51602XL(RY)-3 深灰色	6063-T6	5500	96	14	110	1.514	915.970	0.144	87.120	
17	A	X85319	地彈門玉底	TUC51602XL(RY)-3 深灰色	6063-T5	5400	1	1	2	2.276	24.581	0.160	1.728	

E1 9679

J-836 WINDOW WALL 鋁料模圖 (1)

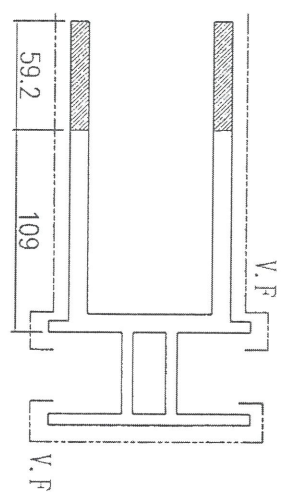




模號: ~~X85517~~ X85543
名稱: 雨棚框料

合金狀態: 6063-T6

重量: 15.005 KG/M

V.F.: 370 mm

(已在 E1 9651 中註明)

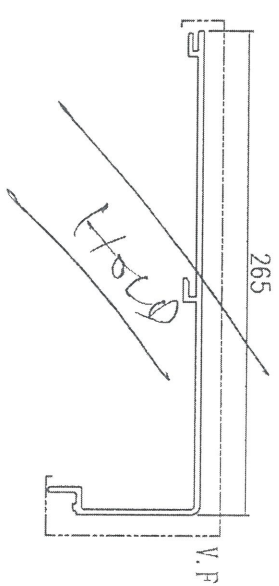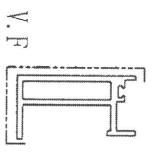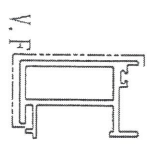


模號: X-----
名稱: 橫外蓋

合金狀態: 6063-T5

重量: 3.151 KG/M

V.F.: 490 mm

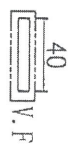


模號: PE00E4013
名稱: 40X6MM 鋁巴

合金狀態: 6063-T6

重量: 0.648 KG/M

V.F.: 92 mm

(搭配企玻璃骨使用)

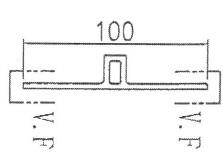


模號: X85522
名稱: 框料

合金狀態: 6063-T6

重量: 1.12 KG/M

V.F.: 18 mm

(彎弧料)

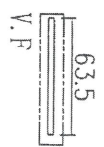


模號: LH0080918
名稱: 63.5X3MM 鋁巴

合金狀態: 6063-T6

重量: 0.516 KG/M

V.F.: 133 mm

(主企鐵通後面使用)

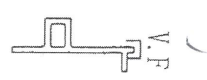

模號: X85524
名稱: 框料

合金狀態: 6063-T6

重量: 0.918 KG/M

V.F.: 9 mm

(彎弧料)

模號: X85517
名稱: 玻璃骨 (企)

合金狀態: 6063-T6

重量: 1.733 KG/M

V.F.: 101 mm

模號: X85518
名稱: 玻璃骨 (橫)


合金狀態: 6063-T6

重量: 1.571 KG/M


V.F.: 101 mm

(彎弧料)


J-836 WINDOW WALL 鋁料模圖 (2)

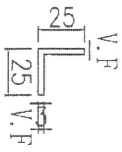


模號: PE0E10013
 名稱: 25X25X3MM鋁角
 合金狀態: 6063-T6
 重量: 0.381 KG/M
 V.F.: 6 mm
 (用於固定鋁背板)
 (彎弧料)

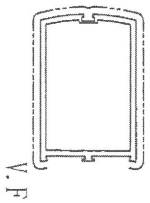


模號: X85321
 名稱: 地彈門玉企
 合金狀態: 6063-T5
 重量: 2.02 KG/M
 V.F.: 218 mm

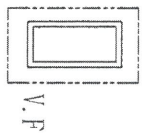


模號: ME0000157
 名稱: 50x25x3mm方通
 合金狀態: 6063-T6
 重量: 1.18 KG/M
 V.F.: 150 mm

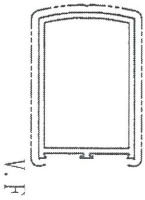


模號: X85322
 名稱: 地彈門玉企
 合金狀態: 6063-T5
 重量: 2.03 KG/M
 V.F.: 218 mm

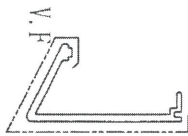


模號: X85519
 名稱: 玻璃外蓋
 合金狀態: 6063-T6
 重量: 1.514 KG/M
 V.F.: 144.5 mm

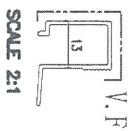


模號: X85523
 名稱: 地彈門玉玻線
 合金狀態: 6063-T5
 重量: 0.355 KG/M
 V.F.: 32 mm

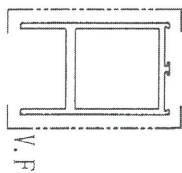


模號: X85319
 名稱: 地彈門玉底
 合金狀態: 6063-T5
 重量: 2.276 KG/M
 V.F.: 160 mm

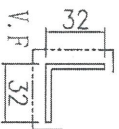

模號: ME0001962
 名稱: 32X32X3MM鋁角
 合金狀態: 6063-T6
 重量: 0.495 KG/M
 V.F.: 70 mm
 (雨棚玻璃包邊)
 (切成30x30x3mm使用)

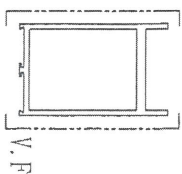

模號: X85320
 名稱: 地彈門玉頂
 合金狀態: 6063-T5
 重量: 2.276 KG/M
 V.F.: 160 mm

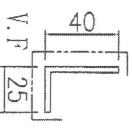

模號: ME0000007
 名稱: 40X25X3MM鋁角
 合金狀態: 6063-T4
 重量: 0.502 KG/M
 V.F.: 71 mm
 (雨棚玻璃包邊)
 (彎弧料)


J-836 WINDOW WALL 鋁料模圖 (3)




模號: X85533 ✓
 名稱: 雙邊壓碼
 合金狀態: 6063-T6
 重量: 0.759 KG/M
 V.F.: 0 mm



模號: PE00E4007
 名稱: 25X3MM鋁巴
 合金狀態: 6063-T6
 重量: 0.203 KG/M
 V.F.: 0 mm
 (搭配X85524使用)

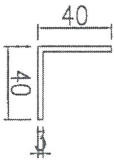

模號: PE0E10015
 名稱: 40X40X3MM鋁角
 合金狀態: 6063-T4
 重量: 0.623 KG/M
 V.F.: 0 mm

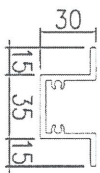

模號: X85534 ✓
 名稱: 加強筋
 合金狀態: 6063-T6
 重量: 1.055 KG/M
 V.F.: 0 mm