美 特 鋁 質 有 限 公 司
MIDI ALUMINIUM FABRICATOR LTD.

工程指示 / 要求簡箋(E.I.)

工程指示編號：**EI / 0050 / 19** 修改版次：**D**

工程編號 ：**J - 837** 工程名稱 ：觀塘裕民坊

工程項目 ：幕牆 大貨(T1)(標準層 10-25,29-48/F)(死牆二合一款)

收件人 ：生統/ 永林 發件人 ： **Eric Liu** 日 期 ：**11/03/2019**

☐要求提供 / ☐確認 事項 ：

( ) 初步鋁料 B.M. ( ) 加工拆圖，然後生產 ( ) 尺寸表

( ) 正式鋁料 B.M. ( ) 技術上資料 / 指示 ( ) 報價

( ) 配件 B.M. ( ) 樣辦或貨品說明書 ( ) 分判合約

( ) 其他 ：_____

內容 ：

請按加工圖生產幕牆鋁料送到地盤安裝(T1)(標準層)(10-25,29-48/F)

請留意: D 版提供完整版本加工圖

1) 按 MO 生產(EI9959A)

2) 背板批角，副框，玻璃線要連企橫料出貨

謝謝！

請在 **2019/ 3 / 15** 前完成上列要求。

附： **12 頁圖登，272 頁加工圖，39 頁位置圖**

以上項目為:

☐ 原合約工程包 ☐ 原合約工程加 / 減賬 ☐ 新工程報價

原因 :-_____

分發東莞各部門 ：

( )生產技術總監☐連附件 ( )技術部 ☐連附件 ( )生產部 ☐連附件 ( )機械設計部☐連附件

( )採購部 ☐連附件 ( )生產統籌部☐連附件

( )質檢部 ☐連附件 ( )會計部 ☐連附件 ( )報關組 ☐連附件 ( )其他 楊榮輝 ☐連附件

分發其他分判：

( ) 王禮秋 ☐連附件

分發香港各部門 ：

( )行政部☐連附件 ( )會計部☐連附件 ( )統籌部☐連附件 ( )工程部地盤科文 ☐連附件

( )採購部☐連附件 ( )QS 部 ☐連附件 ( )維修部☐連附件 ( )其他 _____☐連附件

傳遞編號： 發件人簽署：

HK0581 /19 項目經理簽署：

美特鋁質有限公司
MIDI Aluminium Fabricator Ltd.

QF005/8

圖則登記表
DRAWING REGISTER

			接收日期 Receiving Date (適用於客戶圖則)									
工程名稱 Project Title:	觀塘裕民坊(T1座)10F~25F,29F~48F	年										
	框架式幕墻 （主企+主橫+部分小配料拆圖）	月										
工程編號 Project No:	J-837	日										
分發予 Distributed To			發出日期 Issued Date									
		年	19	19	19							
		月	1	1	02							
		日	8	31	20							
圖則編號 Drg. No.	圖則名稱 Drawing Title		修訂編號 Revision No.									
SD-ML01	SD中企（外凹）加工圖	1	-	A	-							
SD-ML01A	SD中企（外凹）加工圖	2	-	A	-							
SD-ML02	雙生企加工圖	3	-	-	-							
SD-ML02A	雙生企加工圖	4	-	-	-							
SD-ML02B	雙生企加工圖	5	-	-	-							
SD-MR01	雙生企加工圖	6	-	-	-							
SD-MR02	SD中企（外凹）加工圖	7	-	A	-							
G-MS01	生梗企加工圖	8	-	A	-							
G-MS01A	生梗企加工圖	9	-	A	-							
G-MS02	生梗企加工圖	10	-	A	-							
G-MS02A	生梗企加工圖	11	-	A	-							
G-MS03	雙梗企加工圖	12	-	-	-							
G-MS04	雙生企1加工圖	13	-	A	-							
G-MS05	生梗企加工圖	14	-	A	-							
G-MS05A	生梗企加工圖	15	-	A	-							
G-MS06	生梗企加工圖	16	-	A	-							
G-MS07	雙生企1加工圖	17	-	-	-							
G-MS07R	雙生企1加工圖	18	-	-	-							
G-MS08	雙生企1加工圖	19	-	-	-							
G-MS08R	雙生企1加工圖	20	-	-	-							
G-MS09	雙生企1加工圖	21	-	-	-							
G-MS10	雙生企1加工圖	22	-	-	-							
G-MS10A	雙生企1加工圖	23	-	-	-							
G-MS09R	雙生企1加工圖	24	-	-	-							
G-MS10R	生梗企加工圖	25	-	-	-							
G-MS11	生梗企加工圖	26	-	-	-							
G-MS11R	生梗企加工圖	27	-	-	-							
G-MS11AR	生梗企加工圖	28	-	-	-							

美特鋁質有限公司
MIDI Aluminium Fabricator Ltd.

QF005/8

圖則登記表
DRAWING REGISTER

			接收日期 Receiving Date (適用於客戶圖則)									
工程名稱 Project Title:	觀塘裕民坊(T1座)10F~25F,29F~48F	年										
	框架式幕墻 （主企+主橫+部分小配料拆圖）	月										
工程編號 Project No:	J-837	日										
分發予 Distributed To			發出日期 Issued Date									
		年	19	19	19							
		月	1	1	02							
		日	8	31	20							
圖則編號 Drg. No.	圖則名稱 Drawing Title		修訂編號 Revision No.									
G-MS12	雙生企1加工圖	29	-	-	-							
G-MS14	生梗企加工圖	30	-	A	-							
G-MS14R	生梗企加工圖	31	-	A	-							
G-MT05	雙生企1加工圖	32	-	新增	-							
G-MT05R	雙生企1加工圖	33	-	新增	-							
SD-MT01	雙生企加工圖	34	-	-	-							
G-MT02	雙生企1加工圖	35	-	-	-							
G-MT03	生梗企加工圖	36	-	新增	-							
G-MT04	生梗企加工圖	37	-	新增	-							
G-ES01	轉角企加工圖	38	-	-	-							
G-MS30	生梗企加工圖	39	-	新增	-							
G-MS20	生梗企加工圖	40	-	新增	-							
G-MS21	生梗企加工圖	41	-	新增	-							
G-MS22	生梗企加工圖	42	-	新增	-							
UN-SD101	SD門頂橫（SD門用）	43	-	新增	-							
UN-SD101-1	SD門頂橫（SD門用）數據表	44	-	新增	-							
UN-SD101(D)	SD門頂橫（吊船碼用）	45	-	新增	-							
UN-SD101(D)-1	SD門頂橫（吊船碼用）數據表	46	-	新增	-							
UN-SD101a	生梗橫料（SD門用）	47	-	新增	-							
UN-SD106R	SD門頂橫（SD門用）	48	-	新增	-							
UN-SD106R-1	SD門頂橫（SD門用）數據表	49	-	新增	-							
UN-SD106R(D)	SD門頂橫（吊船碼用）	50	-	新增	-							
UN-SD106R(D)-1	SD門頂橫（吊船碼用）數據表	51	-	新增	-							
UN-SD106aR	生梗橫料（SD門用）	52	-	新增	-							
UN-L01	生梗橫料（生窗用）	53	-	新增	-							
UN-L01a	生梗橫料（生窗用）	54	-	新增	-							
UN-L02	生梗橫料（生窗用）	55	-	新增	-							
UN-L02a	生梗橫料（生窗用）	56	-	新增	-							

圖則登記表
DRAWING REGISTER

			接收日期 Receiving Date (適用於客戶圖則)									
工程名稱 Project Title:	觀塘裕民坊(T1座)10F~25F,29F~48F	年										
	框架式幕墻 （主企+主橫+部分小配料拆圖）	月										
工程編號 Project No:	J-837	日										
分發予 Distributed To			發出日期 Issued Date									
		年	19	19	19							
		月	1	1	02							
		日	8	31	20							
圖則編號 Drg. No.	圖則名稱 Drawing Title		修訂編號 Revision No.									
UN-L02S	生梗橫料（生窗用）	57	-	新增	-							
UN-L02aS	生梗橫料（生窗用）	58	-	新增	-							
UN-R01	生梗橫料（生窗用）	59	-	新增	-							
UN-R01a	生梗橫料（生窗用）	60	-	新增	-							
UN-R01S	生梗橫料（生窗用）	61	-	新增	-							
UN-R01aS	生梗橫料（生窗用）	62	-	新增	-							
UN-R02	生梗橫料（生窗用）	63	-	新增	-							
UN-R02a	生梗橫料（生窗用）	64	-	新增	-							
UN-R26	生梗橫料（生窗用）	65	-	新增	-							
UN-R26a	生梗橫料（生窗用）	66	-	新增	-							
AG-T01	生梗橫料（TH生窗用）	67	-	新增	-							
AG-T01a	生梗橫料（TH生窗用）	68	-	新增	-							
AG-T02	生梗橫料（TH生窗用）	69	-	新增	-							
AG-T02a	生梗橫料（TH生窗用）	70	-	新增	-							
UN-R01Z	生梗橫料（轉角位生窗用）	71	-	新增	-							
UN-R01aZ	生梗橫料（轉角位生窗用）	72	-	新增	-							
UN-T108	雙梗橫料（外凸）(梗窗用)	73	-	新增	-							
UN-T108-1	雙梗橫料（外凸）數據表	74	-	新增	-							
UN-T108(D)	雙梗橫料（外凸）(吊船碼用)	75	-	新增	-							
UN-T108(D)-1	雙梗橫料（外凸）(吊船碼用)數據表	76	-	新增	-							
UN-T108a	雙梗橫料（外凸）(梗窗用)	77	-	新增	-							
UN-T108a-1	雙梗橫料（外凸）數據表	78	-	新增	-							
UN-T119	雙梗橫料（外凸）(轉角梗窗用)	79	-	新增	-							
UN-T119a	雙梗橫料（外凸）(轉角梗窗用)	80	-	新增	-							
UN-L01b	雙梗橫料（外凸）	81	-	新增	-							
UN-L01b-1	雙梗橫料（外凸）數據表	82	-	新增	-							
UN-L02b	雙梗橫料（外凸）	83	-	新增	-							
UN-L02b-1	雙梗橫料（外凸）數據表	84	-	新增	-							

圖則登記表
DRAWING REGISTER

			接收日期 Receiving Date (適用於客戶圖則)									
工程名稱 Project Title:	觀塘裕民坊(T1座)10F~25F,29F~48F	年										
	框架式幕墻 （主企+主橫+部分小配料拆圖）	月										
工程編號 Project No:	J-837	日										
分發予 Distributed To			發出日期 Issued Date									
		年	19	19	19							
		月	1	1	02							
		日	8	31	20							
圖則編號 Drg. No.	圖則名稱 Drawing Title		修訂編號 Revision No.									
UN-L02bS	雙梗橫料（外凸）	85	-	新增	-							
UN-L02bS-1	雙梗橫料（外凸）數據表	86	-	新增	-							
UN-R01b	雙梗橫料（外凸）	87	-	新增	-							
UN-R01b-1	雙梗橫料（外凸）數據表	88	-	新增	-							
UN-R01bS	雙梗橫料（外凸）	89	-	新增	-							
UN-R01bS-1	雙梗橫料（外凸）數據表	90	-	新增	-							
UN-R02b	雙梗橫料（外凸）	91	-	新增	-							
UN-R02b-1	雙梗橫料（外凸）數據表	92	-	新增	-							
UN-R26b	雙梗橫料（外凸）	93	-	新增	-							
AG-T01b	雙梗橫料（外凸）TH窗位用	94	-	新增	-							
AG-T02b	雙梗橫料（外凸）TH窗位用	95	-	新增	-							
UN-R01bZ	雙梗橫料（外凸）	96	-	新增	-							
UN-EL01RS	生梗橫料（生窗用）	97	-	新增	-							
UN-EL01aRS	生梗橫料（生窗用）	98	-	新增	-							
UN-EL02R	生梗橫料（生窗用）	99	-	新增	-							
UN-EL02aR	生梗橫料（生窗用）	100	-	新增	-							
UN-EL02RS	生梗橫料（生窗用）	101	-	新增	-							
UN-EL02aRS	生梗橫料（生窗用）	102	-	新增	-							
UN-ER01	生梗橫料（生窗用）	103	-	新增	-							
UN-ER01a	生梗橫料（生窗用）	104	-	新增	-							
UN-ER01S	生梗橫料（生窗用）	105	-	新增	-							
UN-ER01aS	生梗橫料（生窗用）	106	-	新增	-							
UN-ER02	生梗橫料（生窗用）	107	-	新增	-							
UN-ER02a	生梗橫料（生窗用）	108	-	新增	-							
UN-EL01	生梗橫料（生窗用）	109	-	新增	-							
UN-EL01a	生梗橫料（生窗用）	110	-	新增	-							
UN-EL01S	生梗橫料（生窗用）	111	-	新增	-							
UN-EL01aS	生梗橫料（生窗用）	112	-	新增	-							

圖則登記表
DRAWING REGISTER

			接收日期 Receiving Date (適用於客戶圖則)									
工程名稱 Project Title:	觀塘裕民坊(T1座)10F~25F,29F~48F	年										
框架式幕墻 （主企+主橫+部分小配料拆圖）		月										
工程編號 Project No:	**J-837**	日										
分發予 Distributed To			發出日期 Issued Date									
		年	19	19	19							
		月	1	1	02							
		日	8	31	20							
圖則編號 Drg. No.	圖則名稱 Drawing Title		修訂編號 Revision No.									
UN-EL02	生梗橫料（生窗用）	113	-	新增	-							
UN-EL02a	生梗橫料（生窗用）	114	-	新增	-							
UN-EL16	生梗橫料（生窗用）	115	-	新增	-							
UN-EL16a	生梗橫料（生窗用）	116	-	新增	-							
UN-ER01RS	生梗橫料（生窗用）	117	-	新增	-							
UN-ER01aRS	生梗橫料（生窗用）	118	-	新增	-							
UN-ER02RS	生梗橫料（生窗用）	119	-	新增	-							
UN-ER02aRS	生梗橫料（生窗用）	120	-	新增	-							
UN-EL102	雙梗橫料（外凸）(梗窗用)	121	-	新增	-							
UN-EL102-1	雙梗橫料（外凸）數據表	122	-	新增	-							
UN-EL102(D)	雙梗橫料（外凸）(吊船碼用)	123	-	新增	-							
UN-EL102(D)-1	雙梗橫料（外凸）(吊船碼用)數據表	124	-	新增	-							
UN-E102a	雙梗橫料（外凸）(梗窗用)	125	-	新增	-							
UN-E102a-1	雙梗橫料（外凸）數據表	126	-	新增	-							
UN-E101R	雙梗橫料（外凸）(梗窗用)	127	-	新增	-							
UN-E101R-1	雙梗橫料（外凸）數據表	128	-	新增	-							
UN-E101R(D)	雙梗橫料（外凸）(吊船碼用)	129	-	新增	-							
UN-E101R(D)-1	雙梗橫料（外凸）(吊船碼用)數據表	130	-	新增	-							
UN-E101aR	雙梗橫料（外凸）(梗窗用)	131	-	新增	-							
UN-E101aR-1	雙梗橫料（外凸）數據表	132	-	新增	-							
UN-EL01bRS	雙梗橫料（外凸）	133	-	新增	-							
UN-EL01bRS-1	雙梗橫料（外凸）數據表	134	-	新增	-							
UN-EL02bR	雙梗橫料（外凸）	135	-	新增	-							
UN-EL02bR-1	雙梗橫料（外凸）數據表	136	-	新增	-							
UN-EL02bRS	雙梗橫料（外凸）	137	-	新增	-							
UN-EL02bRS-1	雙梗橫料（外凸）數據表	138	-	新增	-							
UN-ER01b	雙梗橫料（外凸）	139	-	新增	-							
UN-ER01b-1	雙梗橫料（外凸）數據表	140	-	新增	-							

圖則登記表
DRAWING REGISTER

			接收日期 Receiving Date (適用於客戶圖則)									
工程名稱 Project Title:	觀塘裕民坊(T1座)10F~25F,29F~48F	年										
	框架式幕墻 （主企+主橫+部分小配料拆圖）	月										
工程編號 Project No:	J-837	日										
分發予 Distributed To			發出日期 Issued Date									
		年	19	19	19							
		月	1	1	02							
		日	8	31	20							
圖則編號 Drg. No.	圖則名稱 Drawing Title		修訂編號 Revision No.									
UN-ER01bS	雙梗橫料（外凸）	141	-	新增	-							
UN-ER01bS-1	雙梗橫料（外凸）數據表	142	-	新增	-							
UN-ER02b	雙梗橫料（外凸）	143	-	新增	-							
UN-ER02b-1	雙梗橫料（外凸）數據表	144	-	新增	-							
UN-EL01b	雙梗橫料（外凸）	145	-	新增	-							
UN-EL01b-1	雙梗橫料（外凸）數據表	146	-	新增	-							
UN-EL01bS	雙梗橫料（外凸）	147	-	新增	-							
UN-EL01bS-1	雙梗橫料（外凸）數據表	148	-	新增	-							
UN-EL02b	雙梗橫料（外凸）	149	-	新增	-							
UN-EL02b-1	雙梗橫料（外凸）數據表	150	-	新增	-							
UN-EL16b	雙梗橫料（外凸）	151	-	新增	-							
UN-ER01bRS	雙梗橫料（外凸）	152	-	新增	-							
UN-ER02bRS	雙梗橫料（外凸）	153	-	新增	-							
ZS-U01	SD中柱底座加工圖	154	-	-	-							
ZS-U01R	SD中柱底座加工圖	155	-	-	-							
TD-M05	SD中柱底座加工圖	156	-	-	-							
TD-M05R	SD中柱底座加工圖	157	-	-	-							
UN-SE1	雙生托加工圖	158	-	-	-							
UN-SE1R	雙生托加工圖	159	-	-	-							
LJ-C01a/LJ-C01b	鋁角加工圖	160	-	-	-							
LJ-C01Ra/LJ-C01Rb	鋁角加工圖	161	-	-	-							
LJ-C02a/LJ-C02b	鋁角加工圖	162	-	-	-							
LJ-C02Ra/LJ-C02Rb	鋁角加工圖	163	-	-	-							
LJ-C03	鋁角加工圖	164	-	-	-							
LJ-C03R	鋁角加工圖	165	-	-	-							
FD-L01	鋁角加工圖	166	-	-	-							
FD-L01R	鋁角加工圖	167	-	-	-							
SZ-Y01	鋁角加工圖	168	-	A	-							

圖則登記表
DRAWING REGISTER

			接收日期 Receiving Date (適用於客戶圖則)									
工程名稱 Project Title:	觀塘裕民坊(T1座)10F~25F,29F~48F	年										
	框架式幕墙 （主企+主橫+部分小配料拆圖）	月										
工程編號 Project No:	J-837	日										
分發予 Distributed To			發出日期 Issued Date									
		年	19	19	19							
		月	1	1	02							
		日	8	31	20							
圖則編號 Drg. No.	圖則名稱 Drawing Title		修訂編號 Revision No.									
SZ-Y01R	鋁角加工圖	169	-	A	-							
ZS-X01	轉角企外蓋加工圖	170	-	-	-							
ZS-Y01	轉角室內蓋托角加工圖	171	-	-	-							
ZS-Y01a	轉角室內蓋加工圖	172	-	-	-							
SC-AL02	鋁角加工圖	173	-	-	-							
SC-AL06	鋁角加工圖	174	-	-	-							
SC-AL07	鋁角加工圖	175	-	-	-							
UN-LC1	欄河槽加工圖	176	-	-	-							
UN-LC2	欄河槽加工圖	177	-	-	-							
UN-LC3	欄河槽加工圖	178	-	-	-							
UN-LC4	欄河槽加工圖	179	-	-	-							
SC-BL01	鋁角加工圖	180	-	-	-							
SC-BL02	鋁角加工圖	181	-	-	-							
SC-BL03	鋁角加工圖	182	-	-	-							
SC-BL04	鋁角加工圖	183	-	-	-							
SC-AL03	鋁角加工圖	184	-	-	-							
SC-AL04	鋁角加工圖	185	-	-	-							
SC-AL05	鋁巴加工圖	186	-	-	-							
SC-AL08	鋁巴加工圖	187	-	-	-							
Z-A01	Z字碼加工圖	188	-	-	-							
Z-A02	鋁巴加工圖	189	-	-	-							
W-TX1	雙梗企套芯加工圖	190	-	-	-							
W-TX2	生梗企套芯加工圖	191	-	A	-							
W-TX2R	生梗企套芯加工圖	192	-	A	-							
W-TX3	雙生企套芯加工圖	193	-	A	-							
W-TX4	轉角企套芯加工圖	194	-	-	-							
ZS-XC01	玻璃扣蓋加工圖	195	-	-	新增							
ZS-XC01R	玻璃扣蓋加工圖	196	-	-	新增							

圖則登記表
DRAWING REGISTER

			接收日期 Receiving Date (適用於客戶圖則)									
工程名稱 Project Title:	觀塘裕民坊(T1座)10F~25F,29F~48F	年										
	框架式幕墻 （主企+主橫+部分小配料拆圖）	月										
工程編號 Project No:	J-837	日										
分發予 Distributed To			發出日期 Issued Date									
		年	19	19	19							
		月	1	1	02							
		日	8	31	20							

圖則編號 Drg. No.	圖則名稱 Drawing Title		修訂編號 Revision No.									
ZS-XY01	玻璃扣蓋加工圖	197	-	-	新增							
ZS-XY01R	玻璃扣蓋加工圖	198	-	-	新增							
UN-DM1a	生梗企單玻加工圖	199	-	A	-							
UN-DM1a-1	生梗企單玻加工圖 數據表	200	-	A	-							
UN-DM1aR	生梗企單玻加工圖	201	-	A	-							
UN-DM1aR-1	生梗企單玻加工圖 數據表	202	-	A	-							
UN-DM1b	生梗企單玻加工圖	203	-	A	-							
UN-DM1b-1	生梗企單玻加工圖 數據表	204	-	A	-							
UN-DM1bR	生梗企單玻加工圖	205	-	A	-							
UN-DM1bR-1	生梗企單玻加工圖 數據表	206	-	A	-							
UN-DM1d	生梗企單玻加工圖	207	-	-	-							
UN-DM1d-1	生梗企單玻加工圖 數據表	208	-	-	-							
UN-DM1dR	生梗企單玻加工圖	209	-	-	-							
UN-DM1dR-1	生梗企單玻加工圖 數據表	210	-	-	-							
UN-SM1	生梗企雙玻加工圖	211	-	-	-							
UN-SM1-1	生梗企雙玻加工圖 數據表	212	-	-	-							
UN-SM1R	生梗企雙玻加工圖	213	-	-	-							
UN-SM1R-1	生梗企雙玻加工圖 數據表	214	-	-	-							
UN-AM1a	單玻線插線加工圖	215	-	A	-							
UN-AM1a-1	單玻線插線加工圖 數據表	216	-	A	-							
UN-AM1aR	單玻線插線加工圖	217	-	A	-							
UN-AM1aR-1	單玻線插線加工圖 數據表	218	-	A	-							
UN-AM1b	單玻線插線加工圖	219	-	A	-							
UN-AM1b-1	單玻線插線加工圖 數據表	220	-	A	-							
UN-AM1bR	單玻線插線加工圖	221	-	A	-							
UN-AM1bR-1	單玻線插線加工圖 數據表	222	-	A	-							
ZS-KG1	框橫料扣蓋加工圖	223	-	-	新增							
ZS-KG1-1	框橫料扣蓋（數據表）	224	-	-	新增							

美特鋁質有限公司
MIDI Aluminium Fabricator Ltd.

圖則登記表
DRAWING REGISTER

			接收日期 Receiving Date (適用於客戶圖則)									
工程名稱 Project Title:	觀塘裕民坊(T1座)10F~25F,29F~48F	年										
	框架式幕墻 （主企+主橫+部分小配料拆圖）	月										
工程編號 Project No:	J-837	日										
分發予 Distributed To			發出日期 Issued Date									
		年	19	19	19							
		月	1	1	02							
		日	8	31	20							
圖則編號 Drg. No.	圖則名稱 Drawing Title		修訂編號 Revision No.									
ZS-KG1Z	框橫料扣蓋加工圖	225	-	-	新增							
ZS-S01b	生梗企單玻扣蓋加工圖	226	-	-	新增							
ZS-S01b-1	生梗企單玻扣蓋（數據表）	227	-	-	新增							
ZS-S01bR	生梗企單玻扣蓋加工圖	228	-	-	新增							
ZS-S01bR-1	生梗企單玻扣蓋（數據表）	229	-	-	新增							
ZS-S01d	生梗企單玻扣蓋加工圖	230	-	-	新增							
ZS-S01d-1	生梗企單玻扣蓋（數據表）	231	-	-	新增							
ZS-S01dR	生梗企單玻扣蓋加工圖	232	-	-	新增							
ZS-S01dR-1	生梗企單玻扣蓋（數據表）	233	-	-	新增							
ZS-BG1	生梗企雙玻扣蓋加工圖	234	-	-	新增							
ZS-BG1-1	生梗企雙玻扣蓋（數據表）	235	-	-	新增							
ZS-BG1R	生梗企雙玻扣蓋加工圖	236	-	-	新增							
ZS-BG1R-1	生梗企雙玻扣蓋（數據表）	237	-	-	新增							
CW-JT01	膠條安裝位置圖	238	-	-	A							
CW-JT02	膠條安裝位置圖	239	-	-	A							
CW-JT03	膠條安裝位置圖	240	-	-	新增							
UN-HT1	背板托角加工圖(生窗位用)	241	-	新增	-							
UN-HT1-1	背板托角加工圖　數據表	242	-	新增	-							
UN-HT1Z	背板托角加工圖(轉角生窗位用)	243	-	新增	-							
UN-HT101	背板托角加工圖(梗窗位用)	244	-	新增	-							
UN-HT101-1	背板托角加工圖(梗窗位用) 數據表	245	-	新增	-							
UN-HT101S	背板托角加工圖(SD梗窗位用)	246	-	新增	-							
UN-HT101S-1	背板托角加工圖(SD梗窗位用)數據表	247	-	新增	-							
UN-HT119	背板托角加工圖(轉角梗窗位用)	248	-	新增	-							
UN-HT1a	背板托角加工圖(生窗位用)	249	-	新增	-							
UN-HT1a-1	背板托角加工圖　數據表	250	-	新增	-							
UN-HT1aZ	背板托角加工圖(轉角生窗位用)	251	-	新增	-							
UN-HT101a	背板托角加工圖(梗窗位用)	252	-	新增	-							

圖則登記表
DRAWING REGISTER

			接收日期 Receiving Date (適用於客戶圖則)									
工程名稱 Project Title:	觀塘裕民坊(T1座)10F~25F,29F~48F	年										
	框架式幕墻 （主企+主橫+部分小配料拆圖）	月										
工程編號 Project No:	J-837	日										
分發予 Distributed To			發出日期 Issued Date									
		年	19	19	19							
		月	1	1	02							
		日	8	31	20							
圖則編號 Drg. No.	圖則名稱 Drawing Title		修訂編號 Revision No.									
UN-HT101a-1	背板托角加工圖(梗窗位用) 數據表	253	-	新增	-							
UN-HT101aS	背板托角加工圖(SD梗窗位用)	254	-	新增	-							
UN-HT101aS-1	背板托角加工圖(SD梗窗位用)數據表	255	-	新增	-							
UN-HT119a	背板托角加工圖(轉角梗窗位用)	256	-	新增	-							
UN-HM1	單玻插線加工圖	257	-	新增	-							
UN-HM101	單玻插線加工圖	258	-	新增	-							
UN-HM101S	單玻插線加工圖	259	-	新增	-							
UN-HM1a	單玻插線加工圖	260	-	新增	A							
UN-HM101a	單玻插線加工圖	261	-	-	新增							
UN-HM101Sa	單玻插線加工圖	262	-	-	新增							
UN-HM101S(D)	單玻插線加工圖	263	-	新增	A							
UN-HM101S(D)a	單玻插線(SD門吊船位避位示意圖)	264	-	-	新增							
UN-EH1	單玻插線加工圖	265	-	新增	-							
UN-EH1R	單玻插線加工圖	266	-	新增	-							
UN-EH102	單玻插線加工圖	267	-	新增	-							
UN-EH101R	單玻插線加工圖	268	-	新增	-							
UN-EH1a	單玻插線加工圖	269	-	新增	-							
UN-EH1aR	單玻插線加工圖	270	-	新增	-							
UN-EH102a	單玻插線加工圖	271	-	新增	-							
UN-EH101aR	單玻插線加工圖	272	-	新增	-							
J837-CW-2101	安裝位置圖	273	-	A	-							
J837-CW-2102	安裝位置圖	274	-	A	-							
J837-CW-2103	安裝位置圖	275	-	A	-							
J837-CW-2104	安裝位置圖	276	-	A	-							
J837-CW-2105	安裝位置圖	277	-	A	-							
J837-CW-2106	安裝位置圖	278	-	A	-							
J837-CW-2107	安裝位置圖	279	-	A	-							
J837-CW-2108	安裝位置圖	280	-	A	-							

美特鋁質有限公司
MIDI Aluminium Fabricator Ltd.

QF005/8

圖則登記表
DRAWING REGISTER

			接收日期 Receiving Date (適用於客戶圖則)									
工程名稱 Project Title:	觀塘裕民坊(T1座)10F~25F,29F~48F	年										
	框架式幕墻 （主企+主橫+部分小配料拆圖）	月										
工程編號 Project No:	J-837	日										
分發予 Distributed To			發出日期 Issued Date									
		年	19	19	19							
		月	1	1	02							
		日	8	31	20							
圖則編號 Drg. No.	圖則名稱 Drawing Title		修訂編號 Revision No.									
J837-CW-2109	安裝位置圖	281	-	A	-							
J837-CW-2110	安裝位置圖	282	-	A	-							
J837-CW-2111	安裝位置圖	283	-	A	-							
J837-CW-2112	安裝位置圖	284	-	A	-							
J837-CW-2113	安裝位置圖	285	-	A	-							
J837-CW-2101-1	企單雙玻拍蓋位置圖	286	-	-	新增							
J837-CW-2102-1	企單雙玻拍蓋位置圖	287	-	-	新增							
J837-CW-2103-1	企單雙玻拍蓋位置圖	288	-	-	新增							
J837-CW-2104-1	企單雙玻拍蓋位置圖	289	-	-	新增							
J837-CW-2105-1	企單雙玻拍蓋位置圖	290	-	-	新增							
J837-CW-2106-1	企單雙玻拍蓋位置圖	291	-	-	新增							
J837-CW-2107-1	企單雙玻拍蓋位置圖	292	-	-	新增							
J837-CW-2108-1	企單雙玻拍蓋位置圖	293	-	-	新增							
J837-CW-2109-1	企單雙玻拍蓋位置圖	294	-	-	新增							
J837-CW-2110-1	企單雙玻拍蓋位置圖	295	-	-	新增							
J837-CW-2111-1	企單雙玻拍蓋位置圖	296	-	-	新增							
J837-CW-2112-1	企單雙玻拍蓋位置圖	297	-	-	新增							
J837-CW-2113-1	企單雙玻拍蓋位置圖	298	-	-	新增							
J837-CW-2101-2	扣蓋位置圖	299	-	-	新增							
J837-CW-2102-2	扣蓋位置圖	300	-	-	新增							
J837-CW-2103-2	扣蓋位置圖	301	-	-	新增							
J837-CW-2104-2	扣蓋位置圖	302	-	-	新增							
J837-CW-2105-2	扣蓋位置圖	303	-	-	新增							
J837-CW-2106-2	扣蓋位置圖	304	-	-	新增							
J837-CW-2107-2	扣蓋位置圖	305	-	-	新增							
J837-CW-2108-2	扣蓋位置圖	306	-	-	新增							
J837-CW-2109-2	扣蓋位置圖	307	-	-	新增							
J837-CW-2110-2	扣蓋位置圖	308	-	-	新增							

圖則登記表
DRAWING REGISTER

			接收日期 Receiving Date (適用於客戶圖則)									
工程名稱 Project Title:	觀塘裕民坊(T1座)10F~25F,29F~48F	年										
框架式幕墻 （主企+主橫+部分小配料拆圖）		月										
工程編號 Project No:	J-837	日										
分發予 Distributed To			發出日期 Issued Date									
		年	19	19	19							
		月	1	1	02							
		日	8	31	20							

圖則編號 Drg. No.	圖則名稱 Drawing Title		修訂編號 Revision No.									
J837-CW-2111-2	扣蓋位置圖	309	-	-	新增							
J837-CW-2112-2	扣蓋位置圖	310	-	-	新增							
J837-CW-2113-2	扣蓋位置圖	311	-	-	新增							

美特鋁質 有限公司
MIDI Aluminium Fabricator Ltd.


工程號	J-837	地盤	觀塘裕民坊


數量	位置	樓層
31	T1CW-G-1	10F~25F 29F~48F
31	T1CW-E-1	10F~25F 29F~48F
62	T1CW-D-1	10F~25F 29F~48F
31	T1CW-B-2	10F~25F 29F~48F
31	T1CW-B-1	10F~25F 29F~48F
31	T1CW-L-2	10F~25F 29F~48F
31	T1CW-L-1	10F~25F 29F~48F
31	T1CW-J-1	10F~25F 29F~48F

左SD生右SD梗


*請用A3紙打印

*注意：
螺絲鑽平頭孔事宜，請留意M5及3/16"要沉頭（90° X ø10），供修螺絲后唧膠用

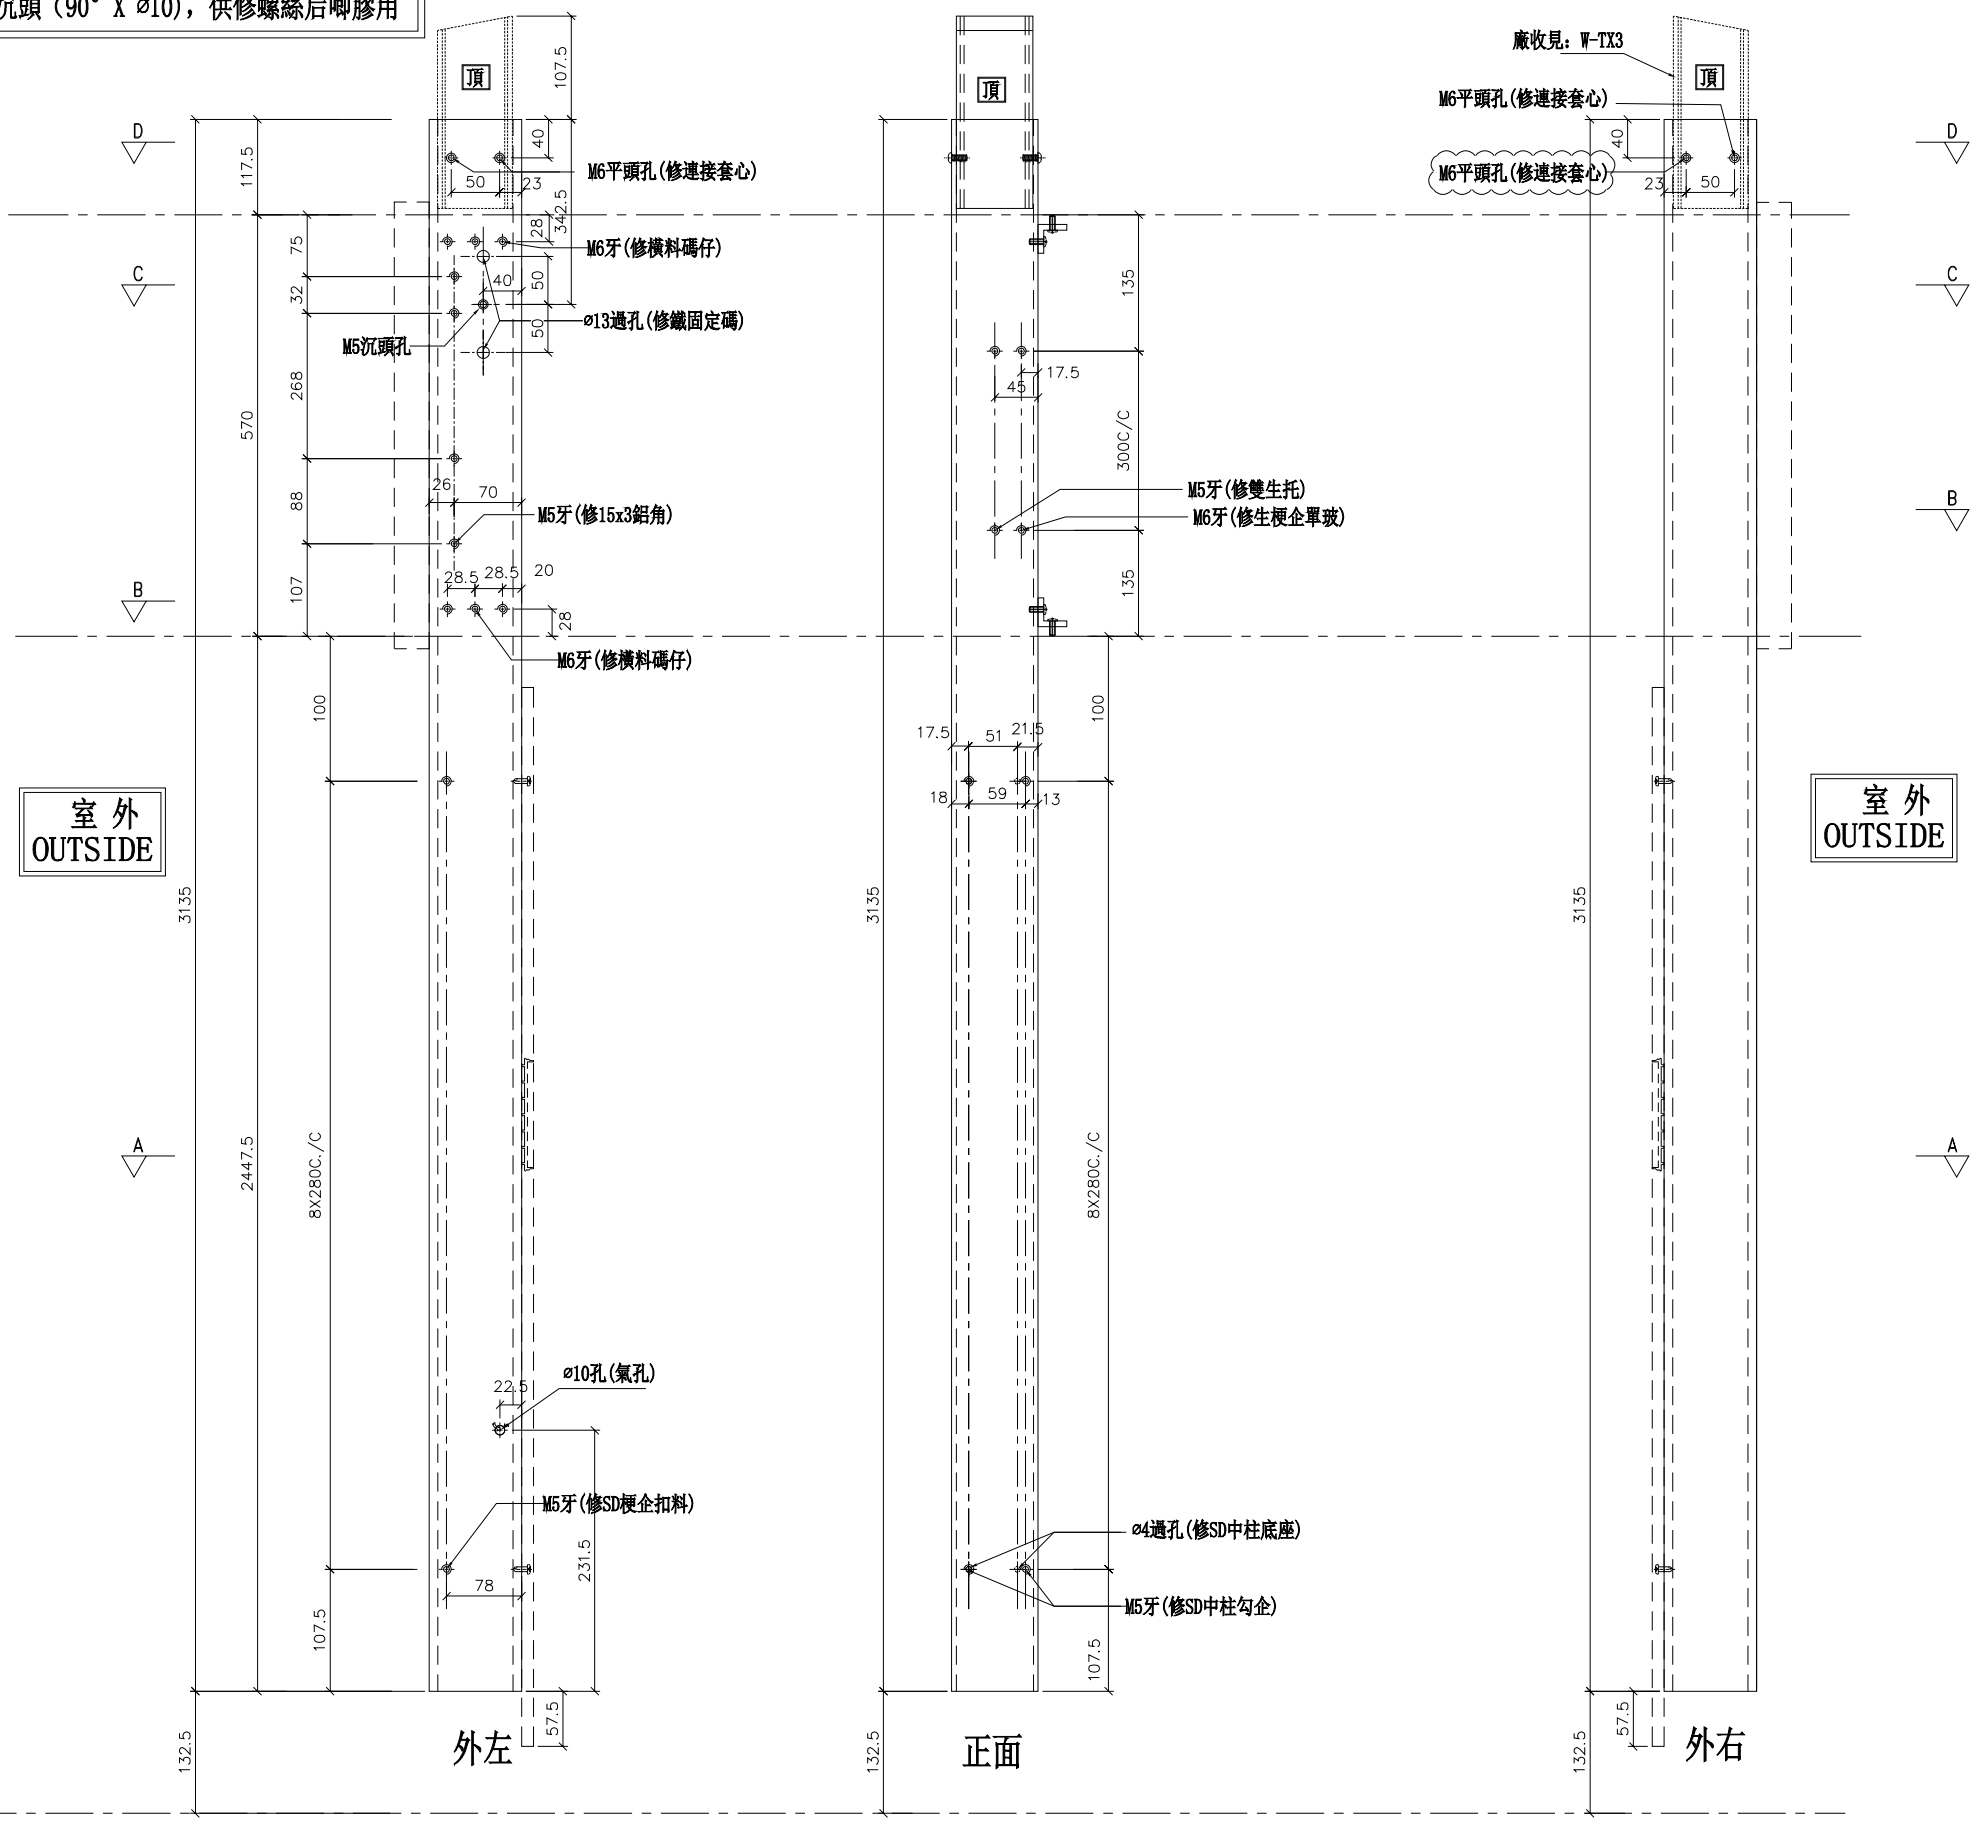


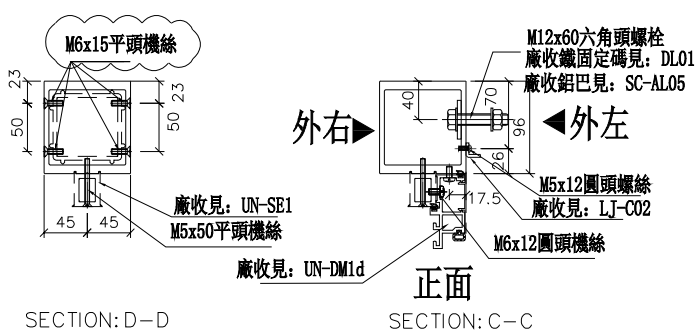

SECTION: D－D　SECTION: C－C

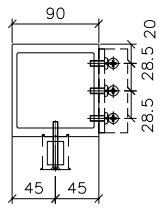

SECTION: B－B

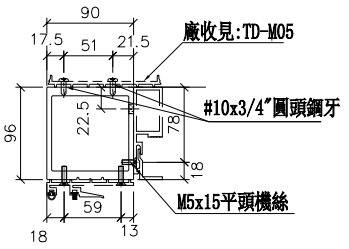

SECTION: A－A

名稱	SD中企（外凹）	制圖	羅志光	2019.1.07	修改	A		
材料	X85548	復核	謝永林	2019.1.08	日期	2019.1.31		
顏色	EC-DG-S332054 (3塗)	批準			圖號	SD-ML01		

美特鋁質 有限公司
MIDI Aluminium Fabricator Ltd.


工程號	J-837	地盤	觀塘裕民坊


數量	位置	樓層
31	T1CW-F-2	10F~25F 29F~48F

SD雙主企位用

*請用A3紙打印

*注意：
螺絲鑽平頭孔事宜，請留意M5及3/16"要沉頭（90° X ø10），供修螺絲后唧膠用

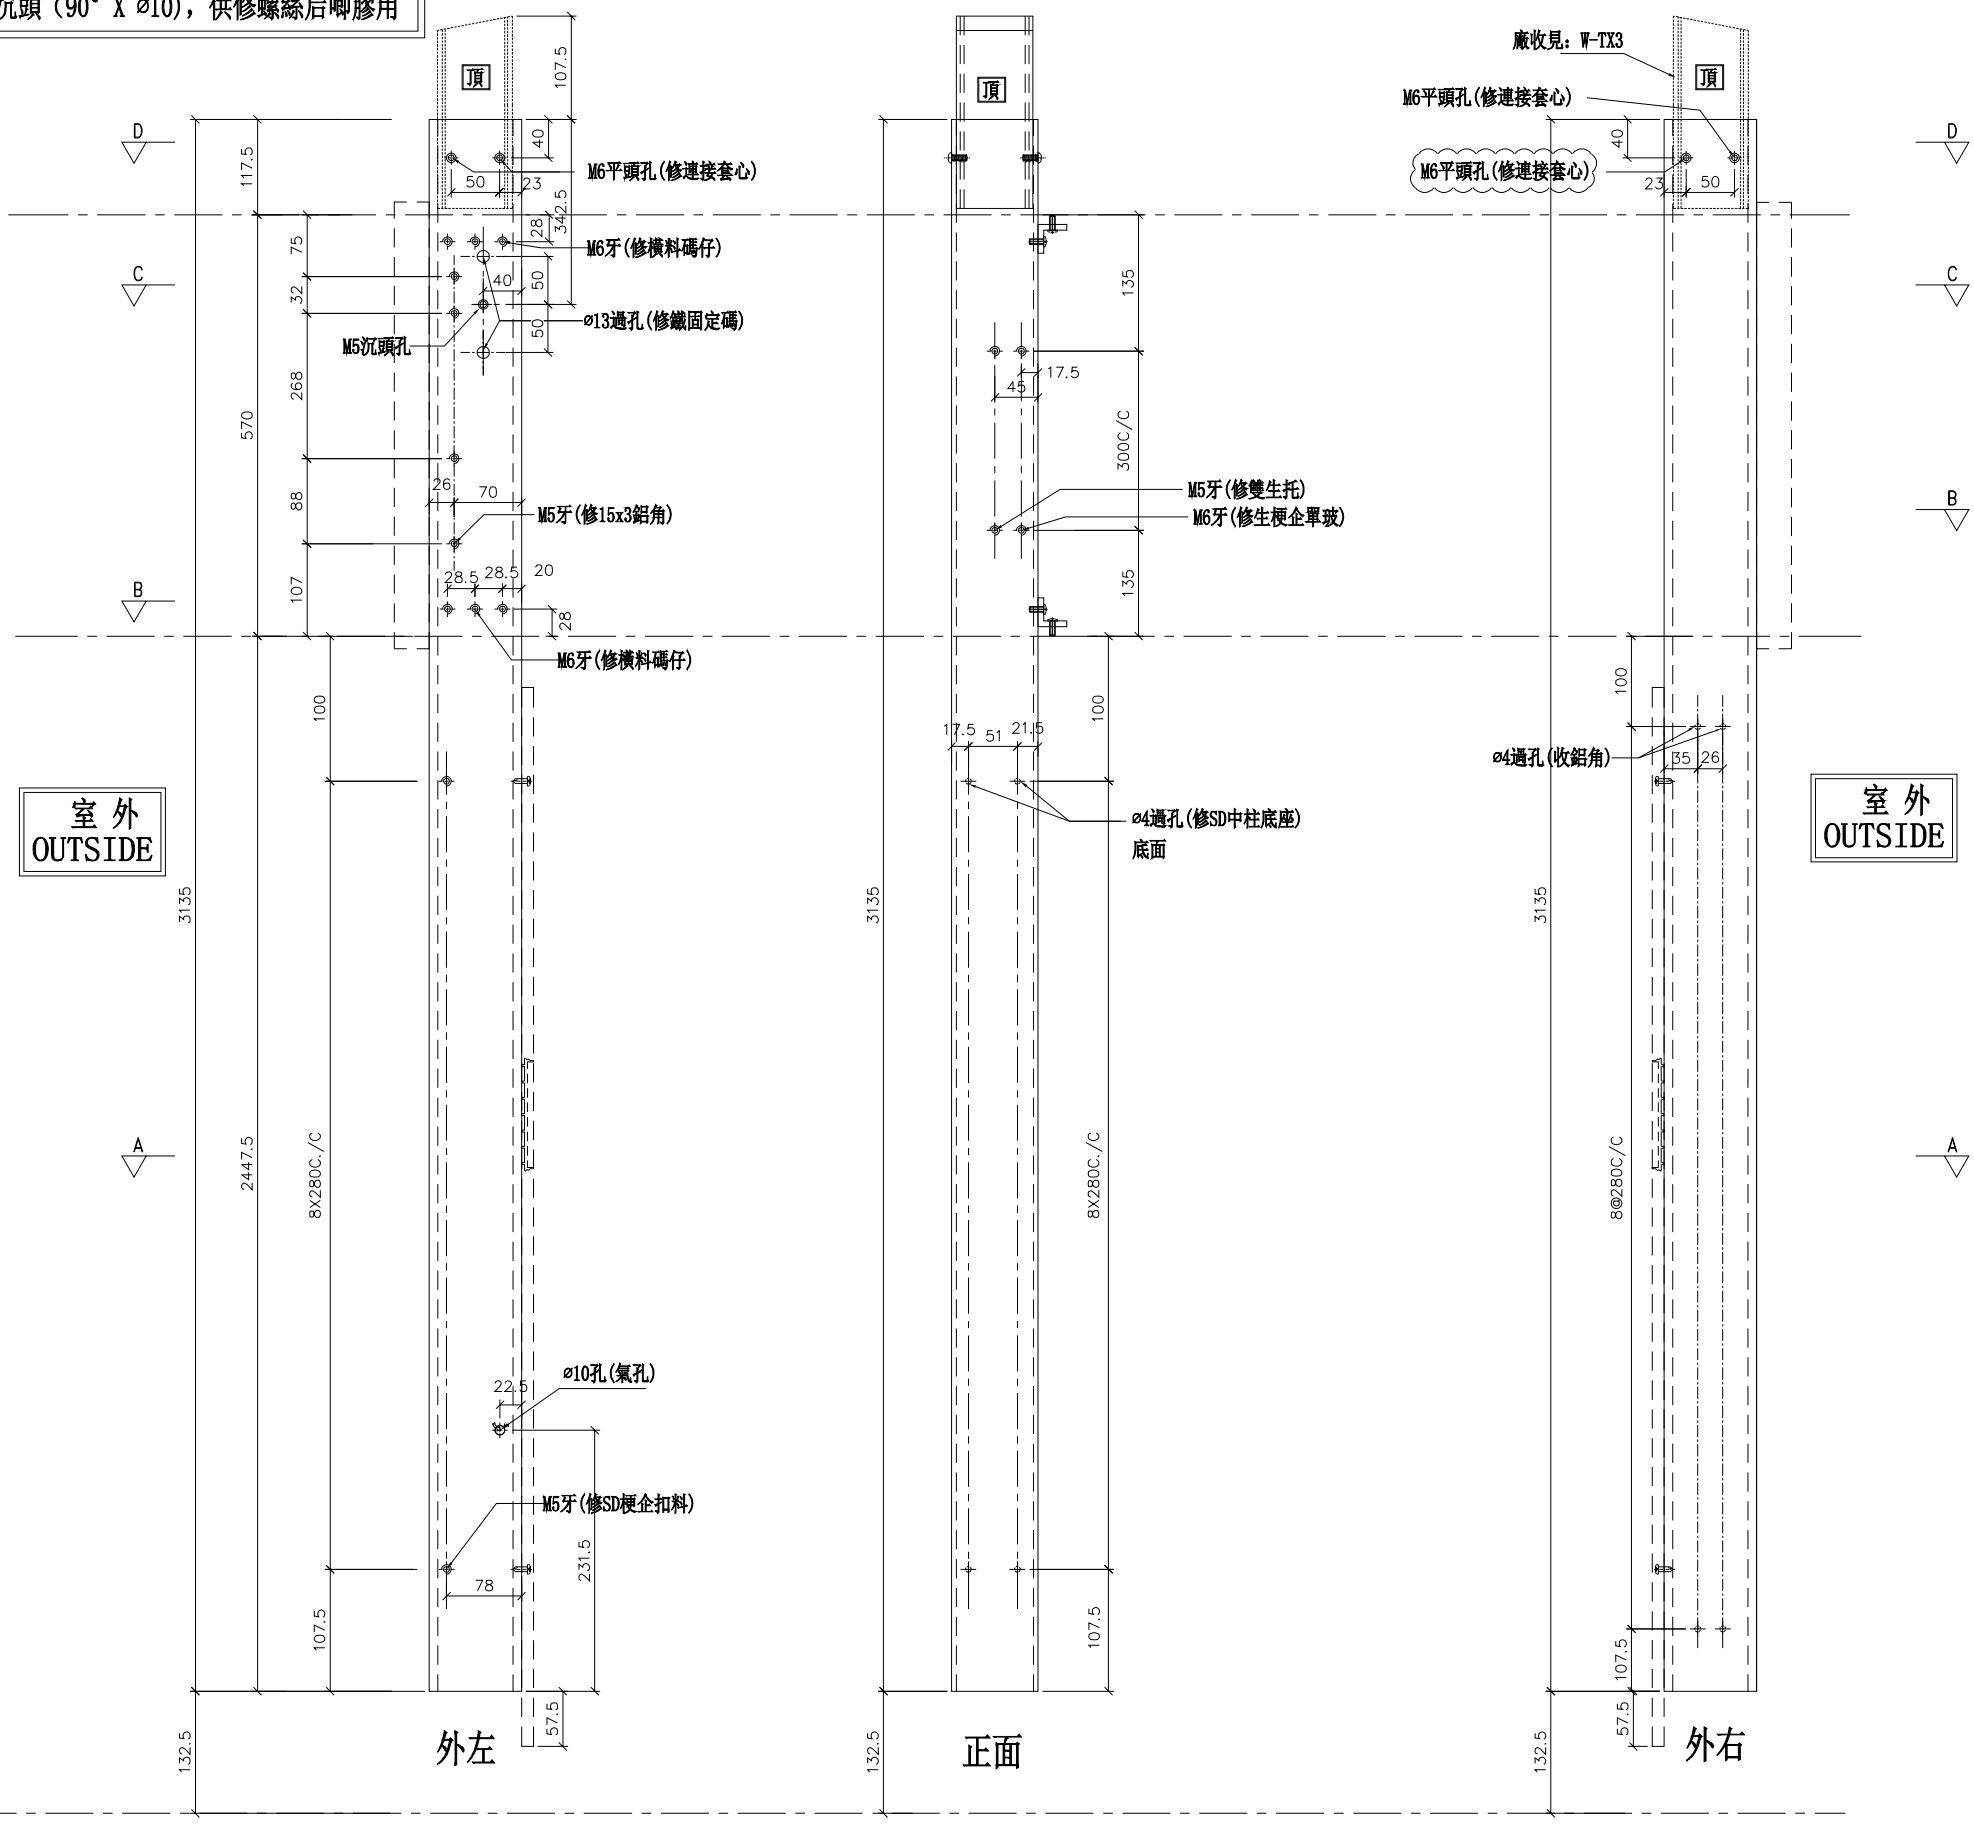

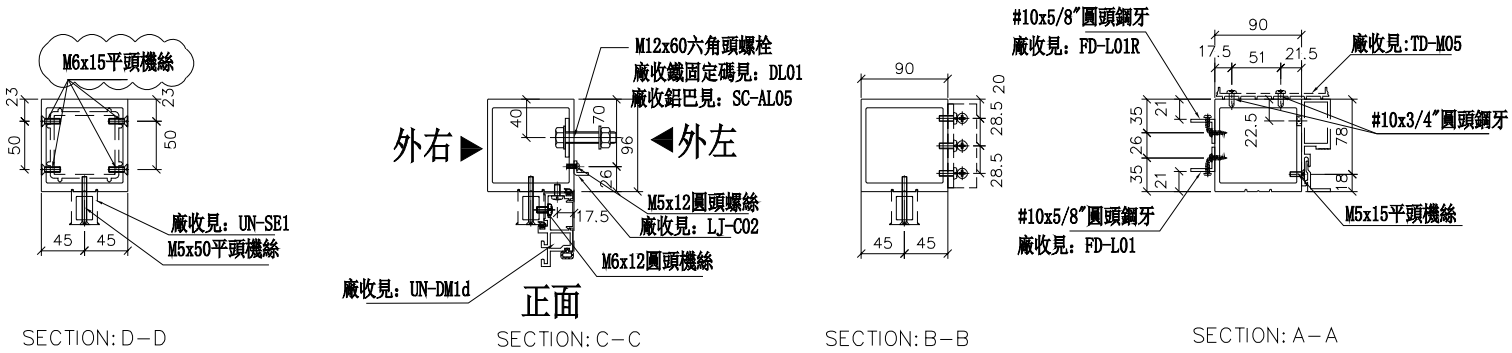


名稱	SD中企（外凹）	制圖	羅志光	2019.1.07	修改	A		
材料	X85548	復核	謝永林	2019.1.08	日期	2019.1.31		
顏色	EC-DG-S332054 (3塗)	批準			圖號	SD-ML01A		


美特鋁質 有限公司
MIDI Aluminium Fabricator Ltd.


工程號	J-837	地盤	觀塘裕民坊


左SD梗右SHR　*請用A3紙打印


數量	位置	樓層
31	T1CW-G-1	10F~25F 29F~48F
31	T1CW-E-1	10F~25F 29F~48F
62	T1CW-D-1	10F~25F 29F~48F
31	T1CW-B-2	10F~25F 29F~48F
31	T1CW-L-2	10F~25F 29F~48F
31	T1CW-L-1	10F~25F 29F~48F
31	T1CW-J-1	10F~25F 29F~48F

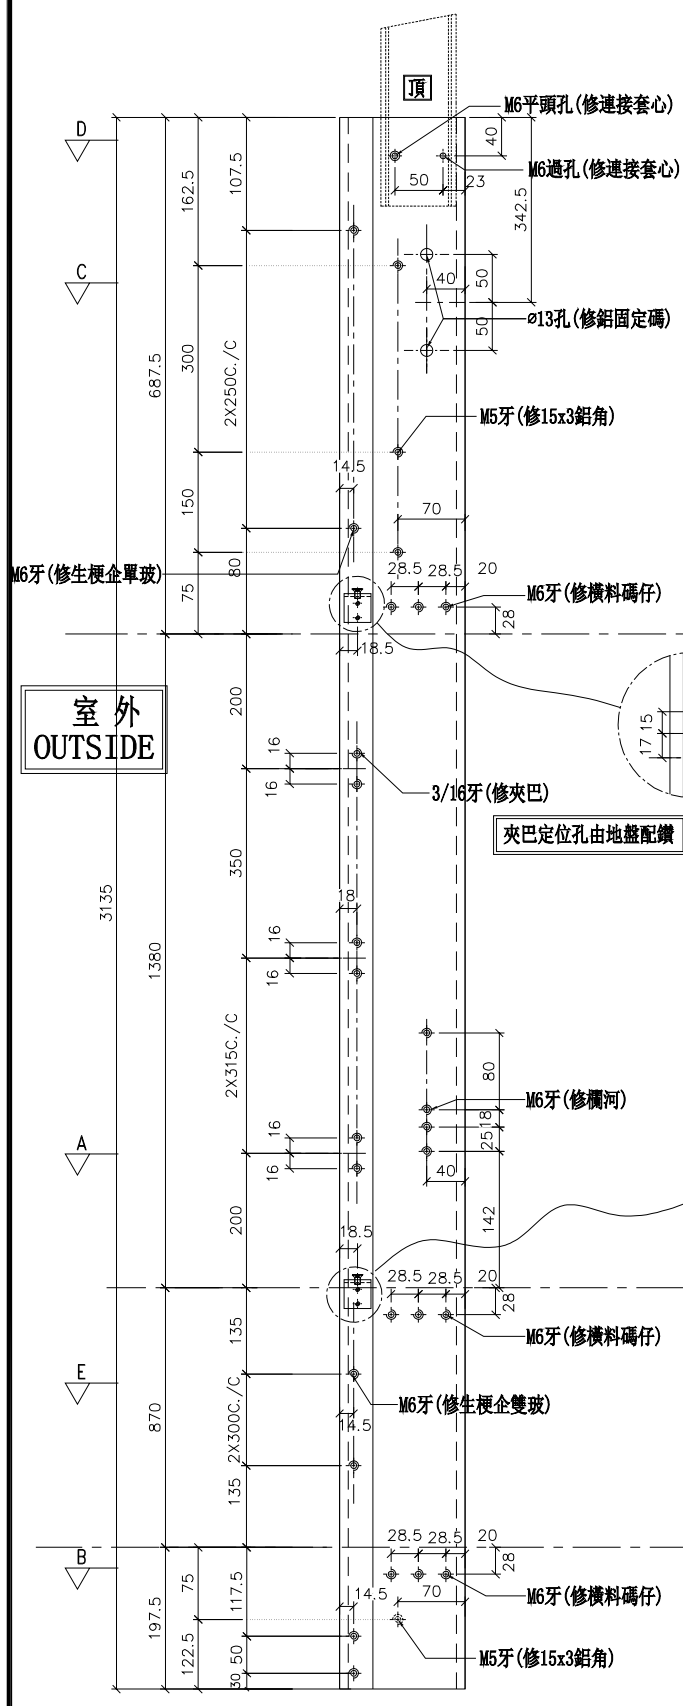


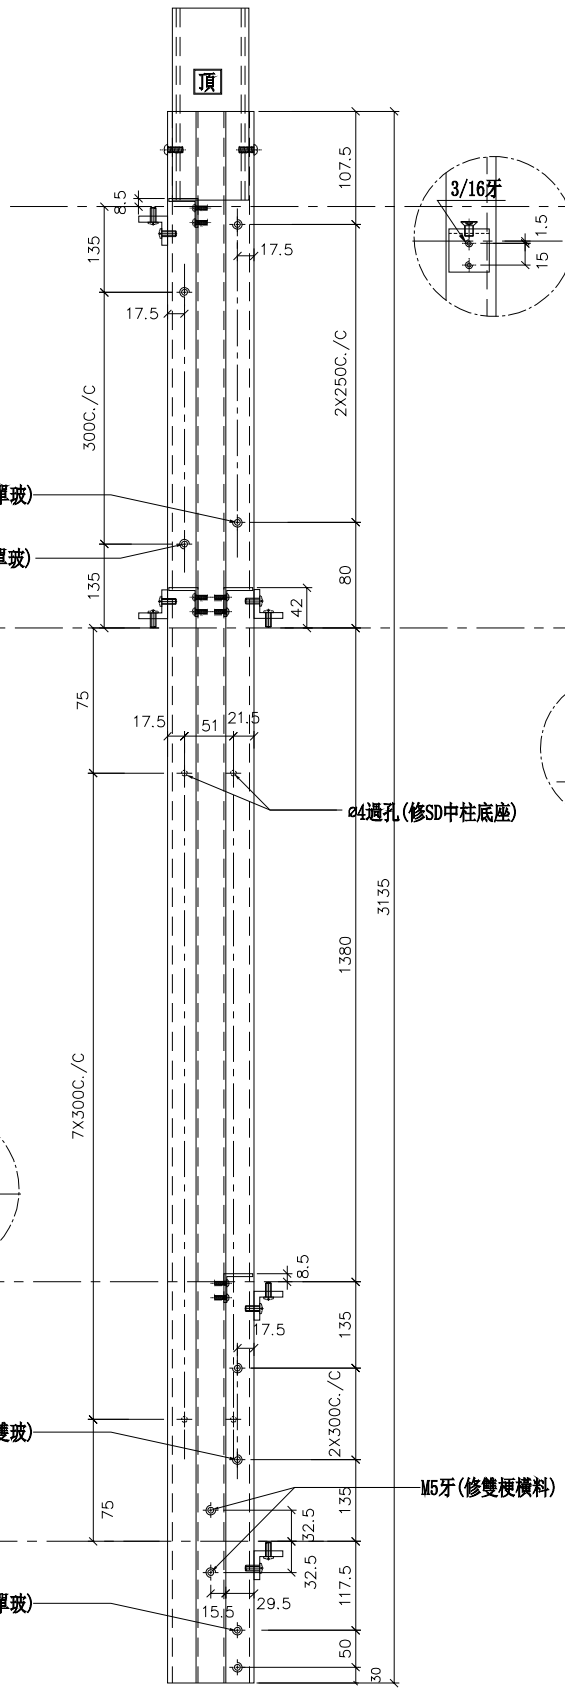


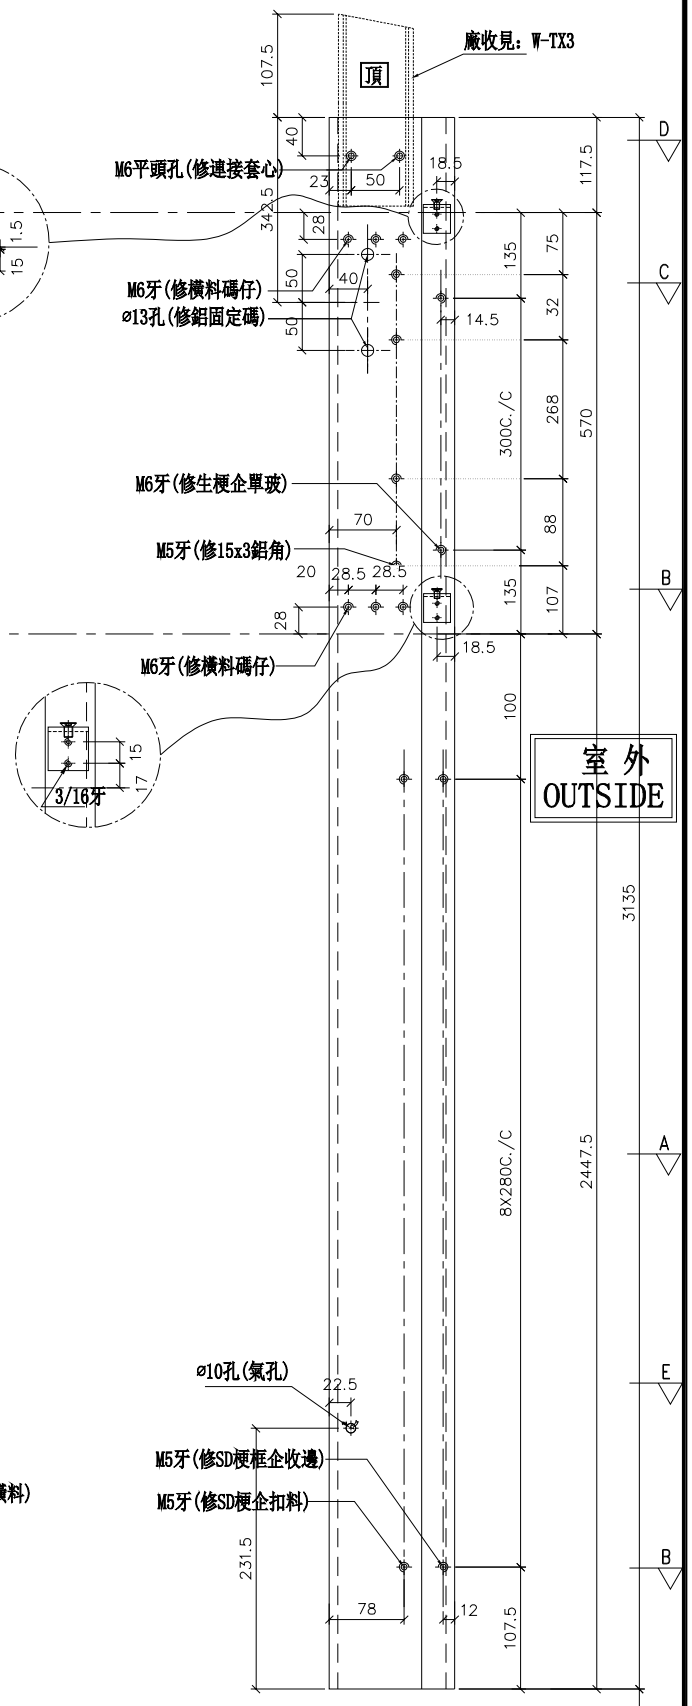

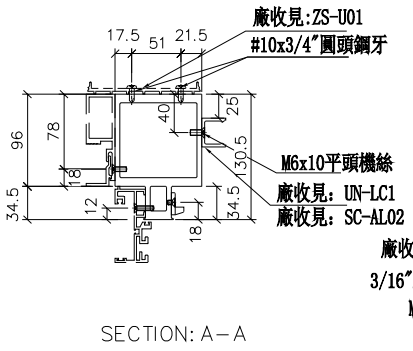

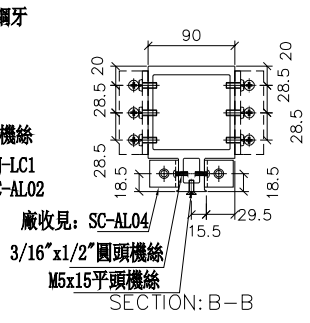

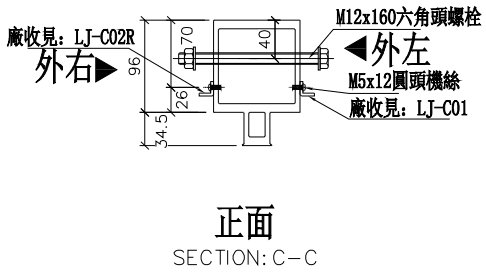

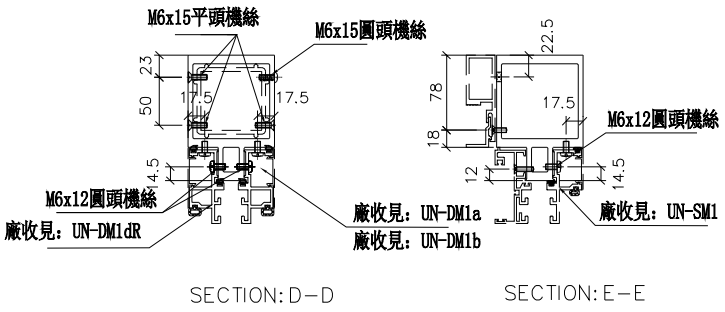

名稱	雙生企	制圖	羅志光	2019.1.07	修改			
材料	X85547	復核	謝永林	2019.1.08	日期			
顏色	EC-DG-S332054 (3塗)	批準			圖號	SD-ML02		

美特鋁質 有限公司
MIDI Aluminium Fabricator Ltd.


工程號	J-837	地盤	觀塘裕民坊


數量	位置	樓層
31	T1CW-F-2	10F~25F 29F~48F

左SD梗右SHR

*請用A3紙打印

*注意:
螺絲鑽平頭孔事宜，請留意M5及3/16"要沉頭（90° X ⌀10），供修螺絲后唧膠用

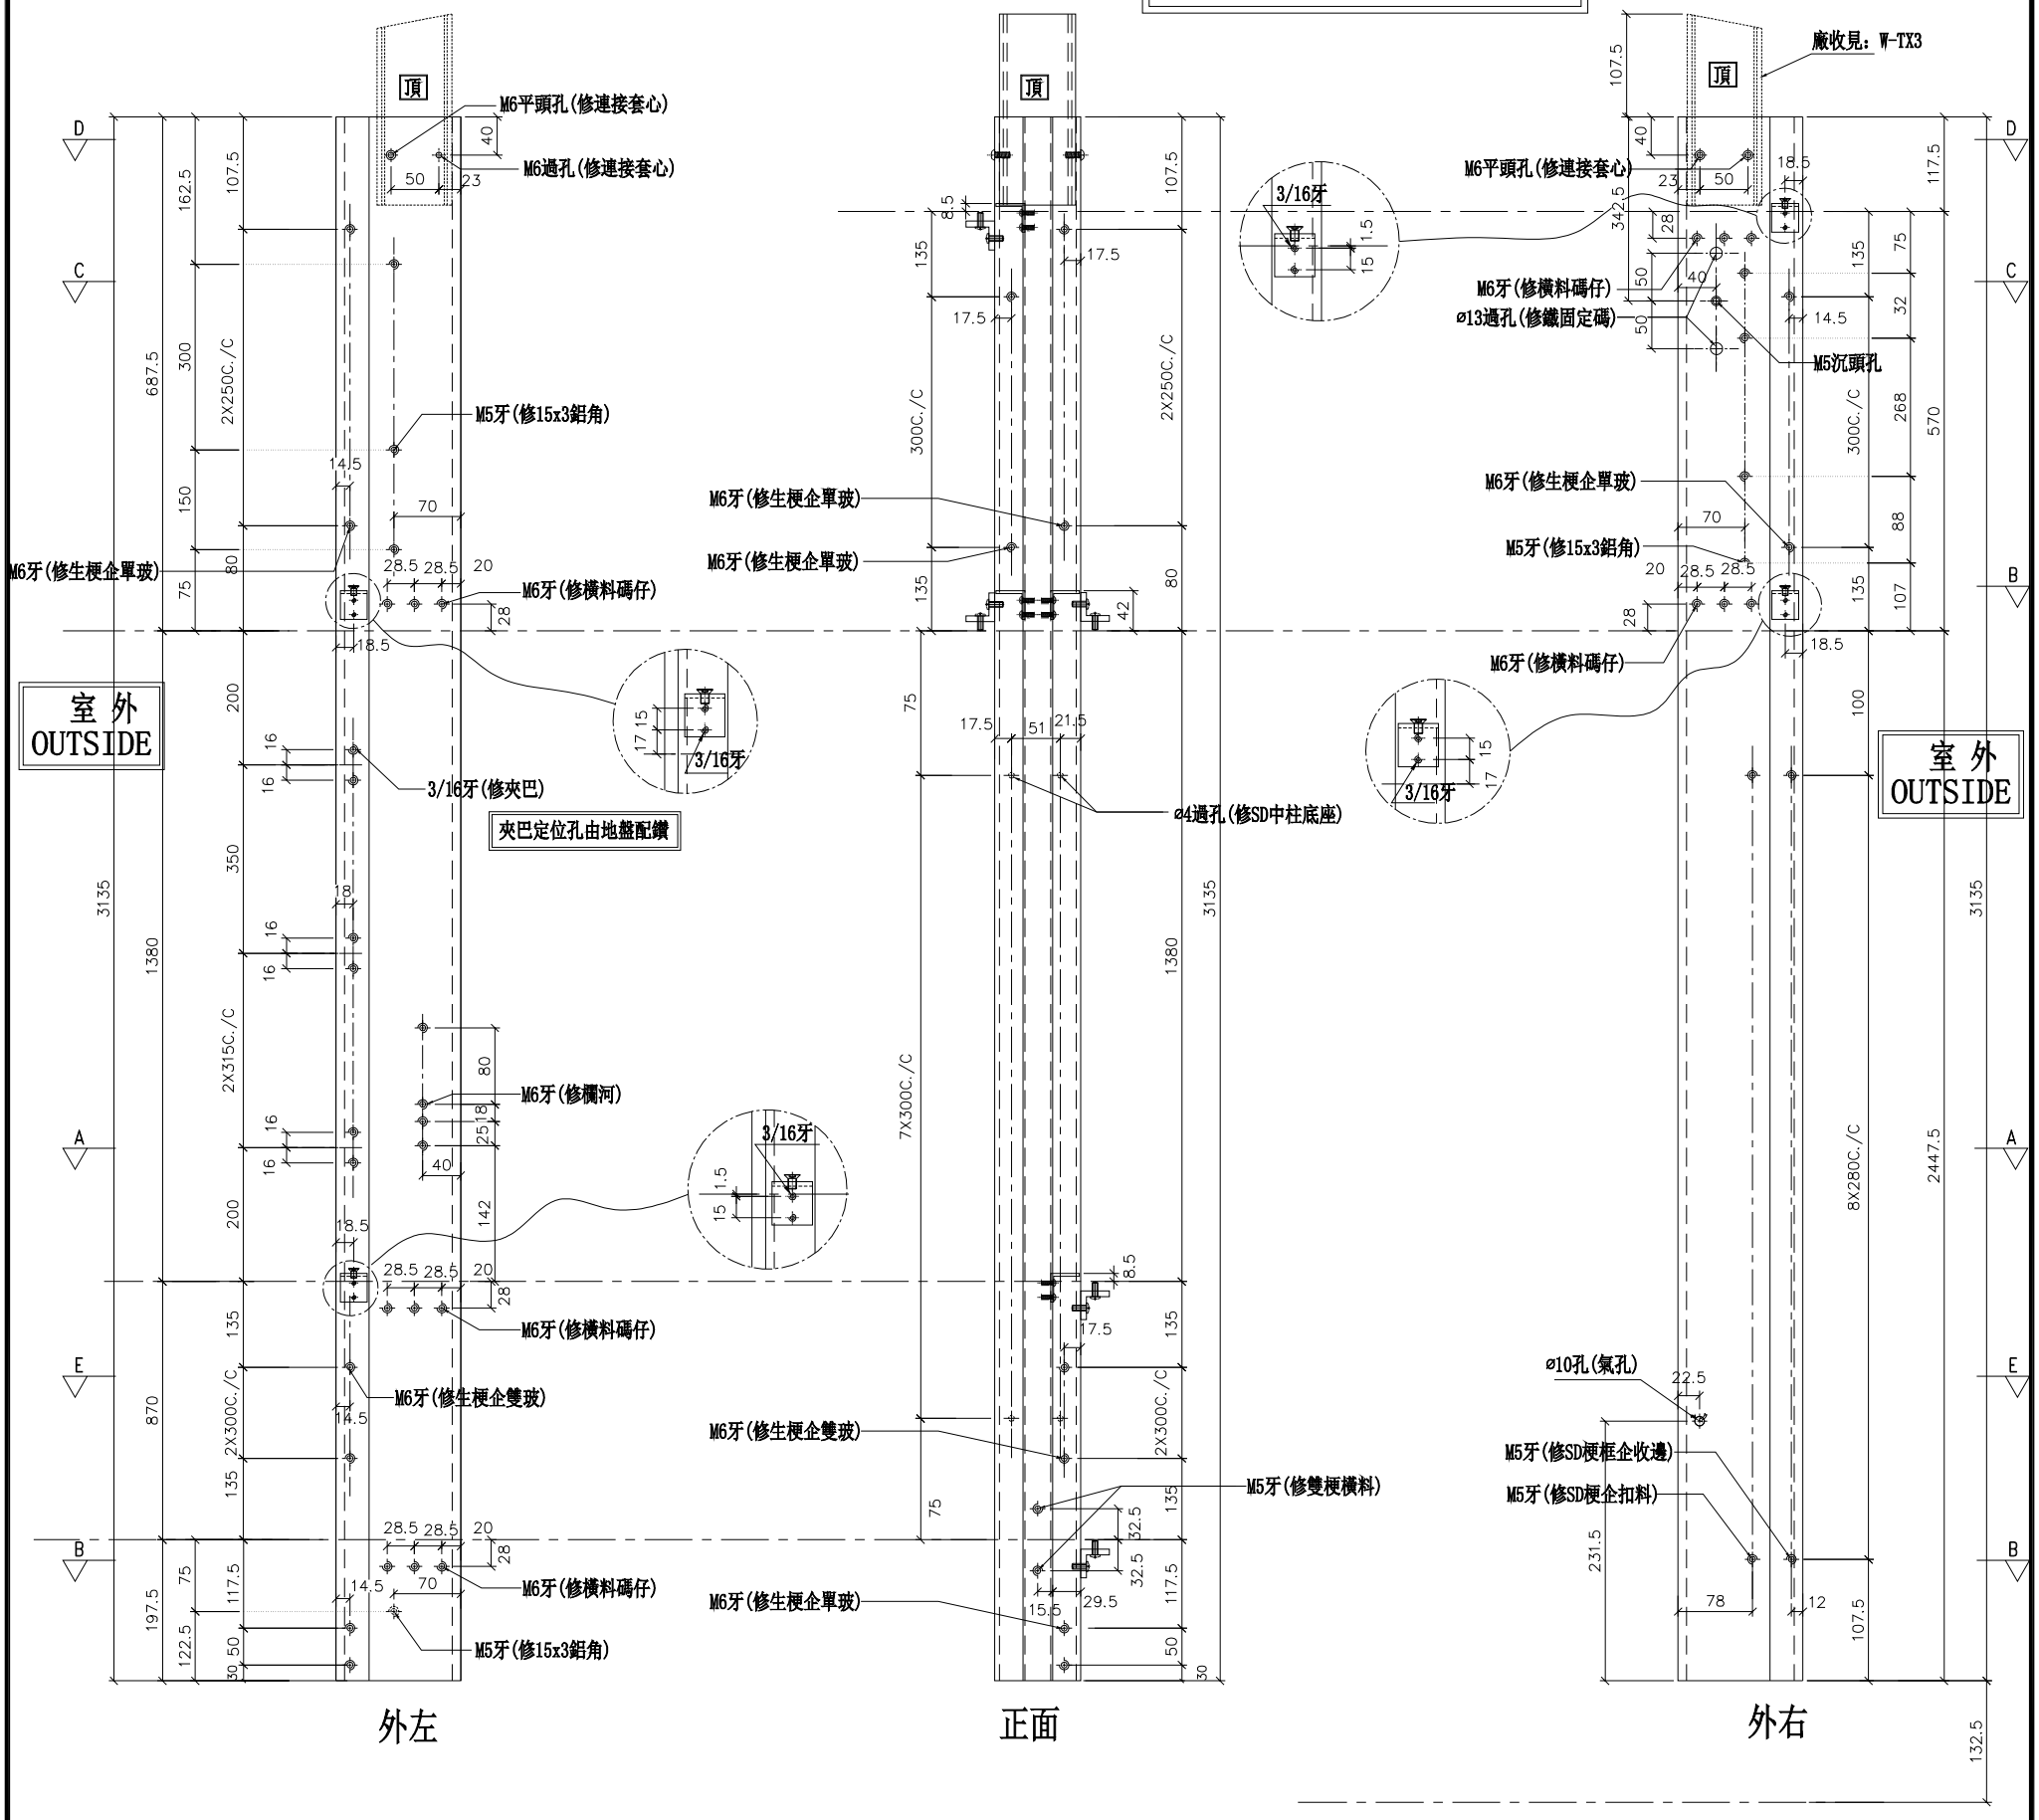

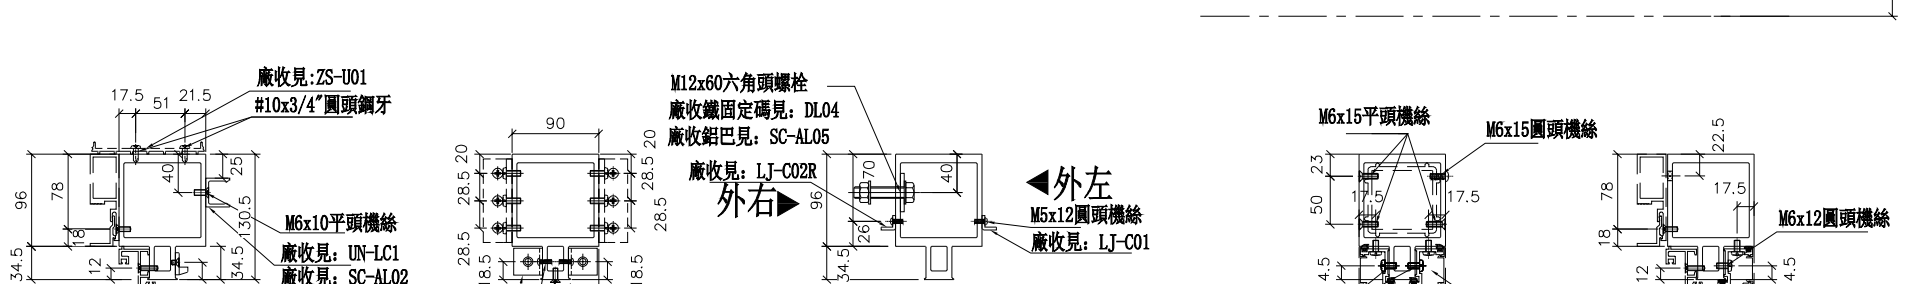

SECTION: A－A　SECTION: B－B　SECTION: C－C　SECTION: D－D　SECTION: E－E

名稱	雙生企	制圖	羅志光	2019.1.07	修改			
材料	X85547	復核	謝永林	2019.1.08	日期			
顏色	EC-DG-S332054 (3塗)	批準			圖號	SD-ML02A		


美特鋁質 有限公司
MIDI Aluminium Fabricator Ltd.


工程號	J-837	地盤	觀塘裕民坊

數量	位置	樓層
31	T1CW-B-1	10F~25F 29F~48F

左SD梗右SHR

*請用A3紙打印

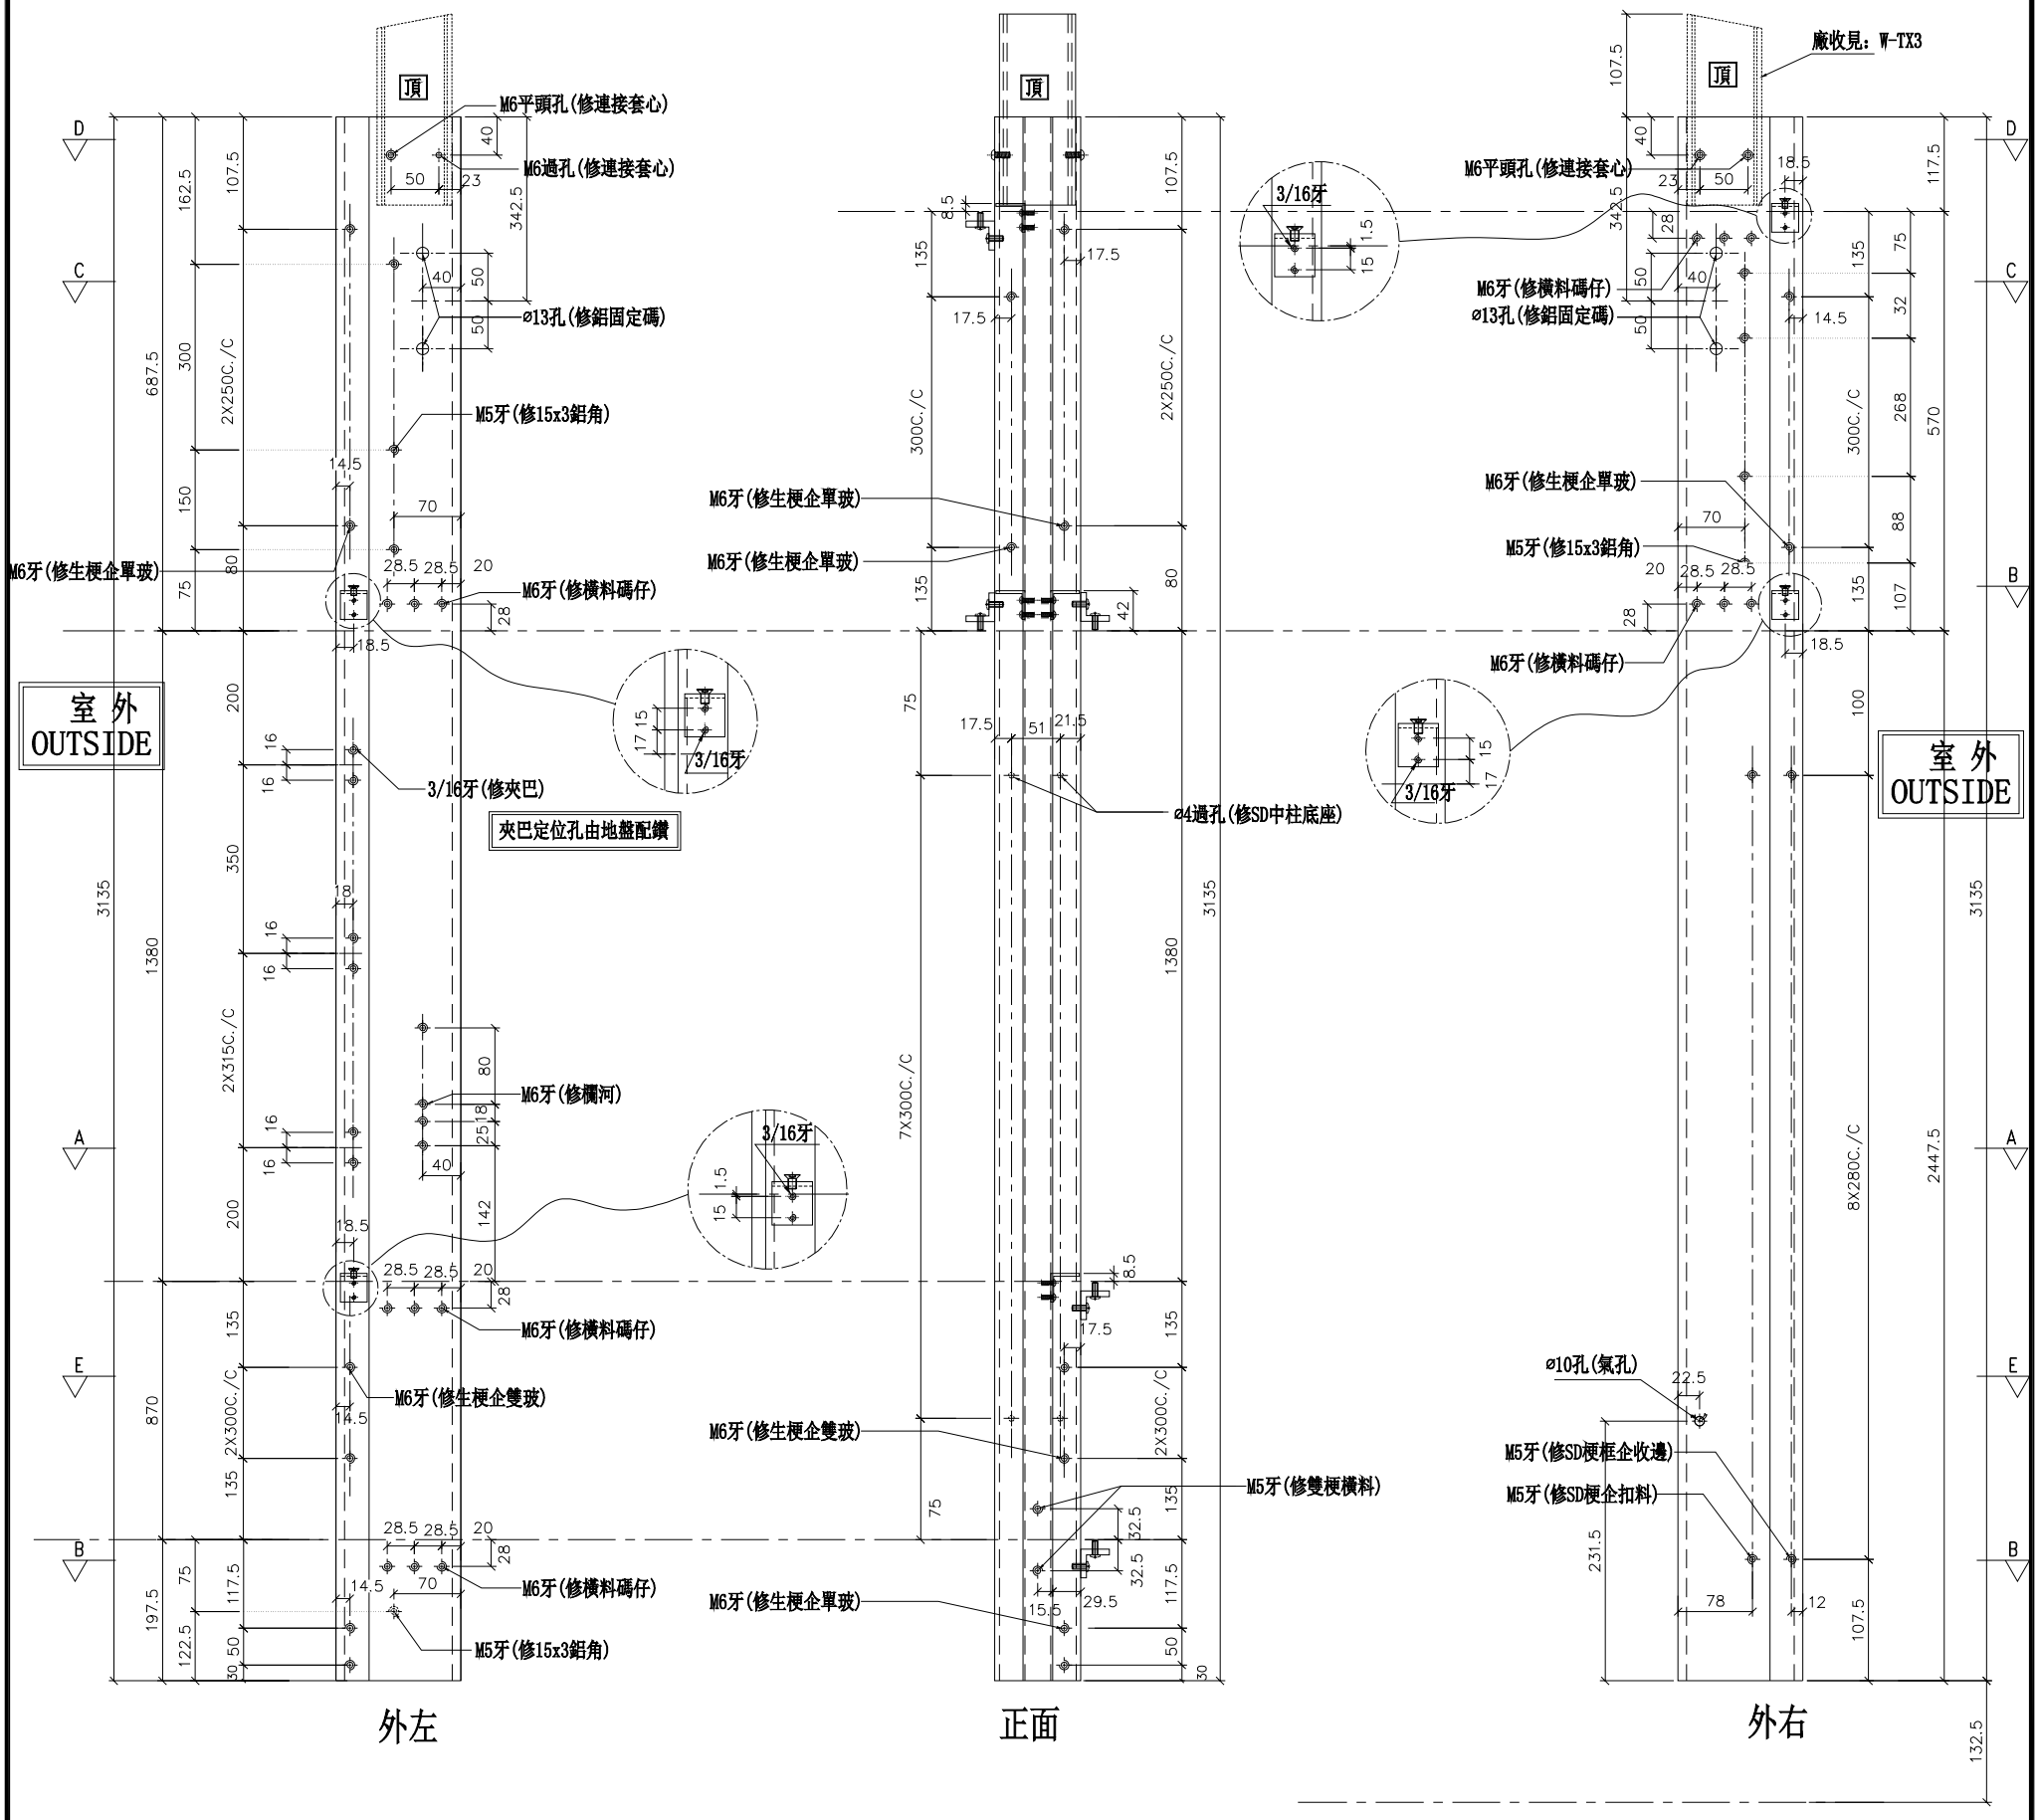

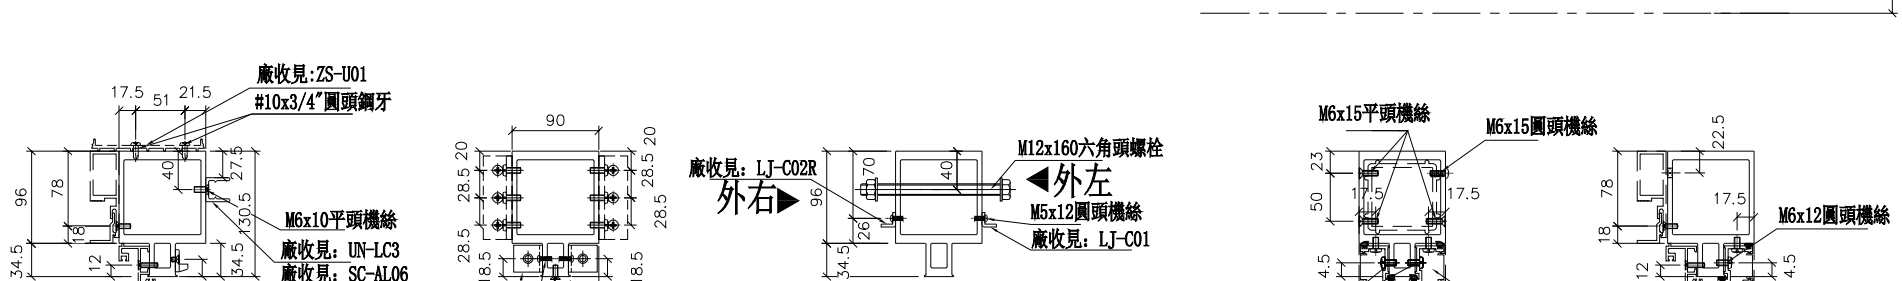

SECTION: A-A　SECTION: B-B　SECTION: C-C　SECTION: D-D　SECTION: E-E

名稱	雙生企	制圖	羅志光	2019.1.07	修改			
材料	X85547	復核	謝永林	2019.1.08	日期			
顏色	EC-DG-S332054 (3塗)	批準			圖號	SD-ML02B		


美特鋁質 有限公司
MIDI Aluminium Fabricator Ltd.


工程號	J-837	地盤	觀塘裕民坊

左SHL右SD梗

*請用A3紙打印

數量	位置	樓層
31	T1CW-D-1	10F~25F 29F~48F
31	T1CW-A-3	10F~25F 29F~48F
31	T1CW-A-2	10F~25F 29F~48F
62	T1CW-C-1	10F~25F 29F~48F
31	T1CW-M-2	10F~25F 29F~48F
31	T1CW-M-1	10F~25F 29F~48F
31	T1CW-K-2	10F~25F 29F~48F
62	T1CW-H-2	10F~25F 29F~48F

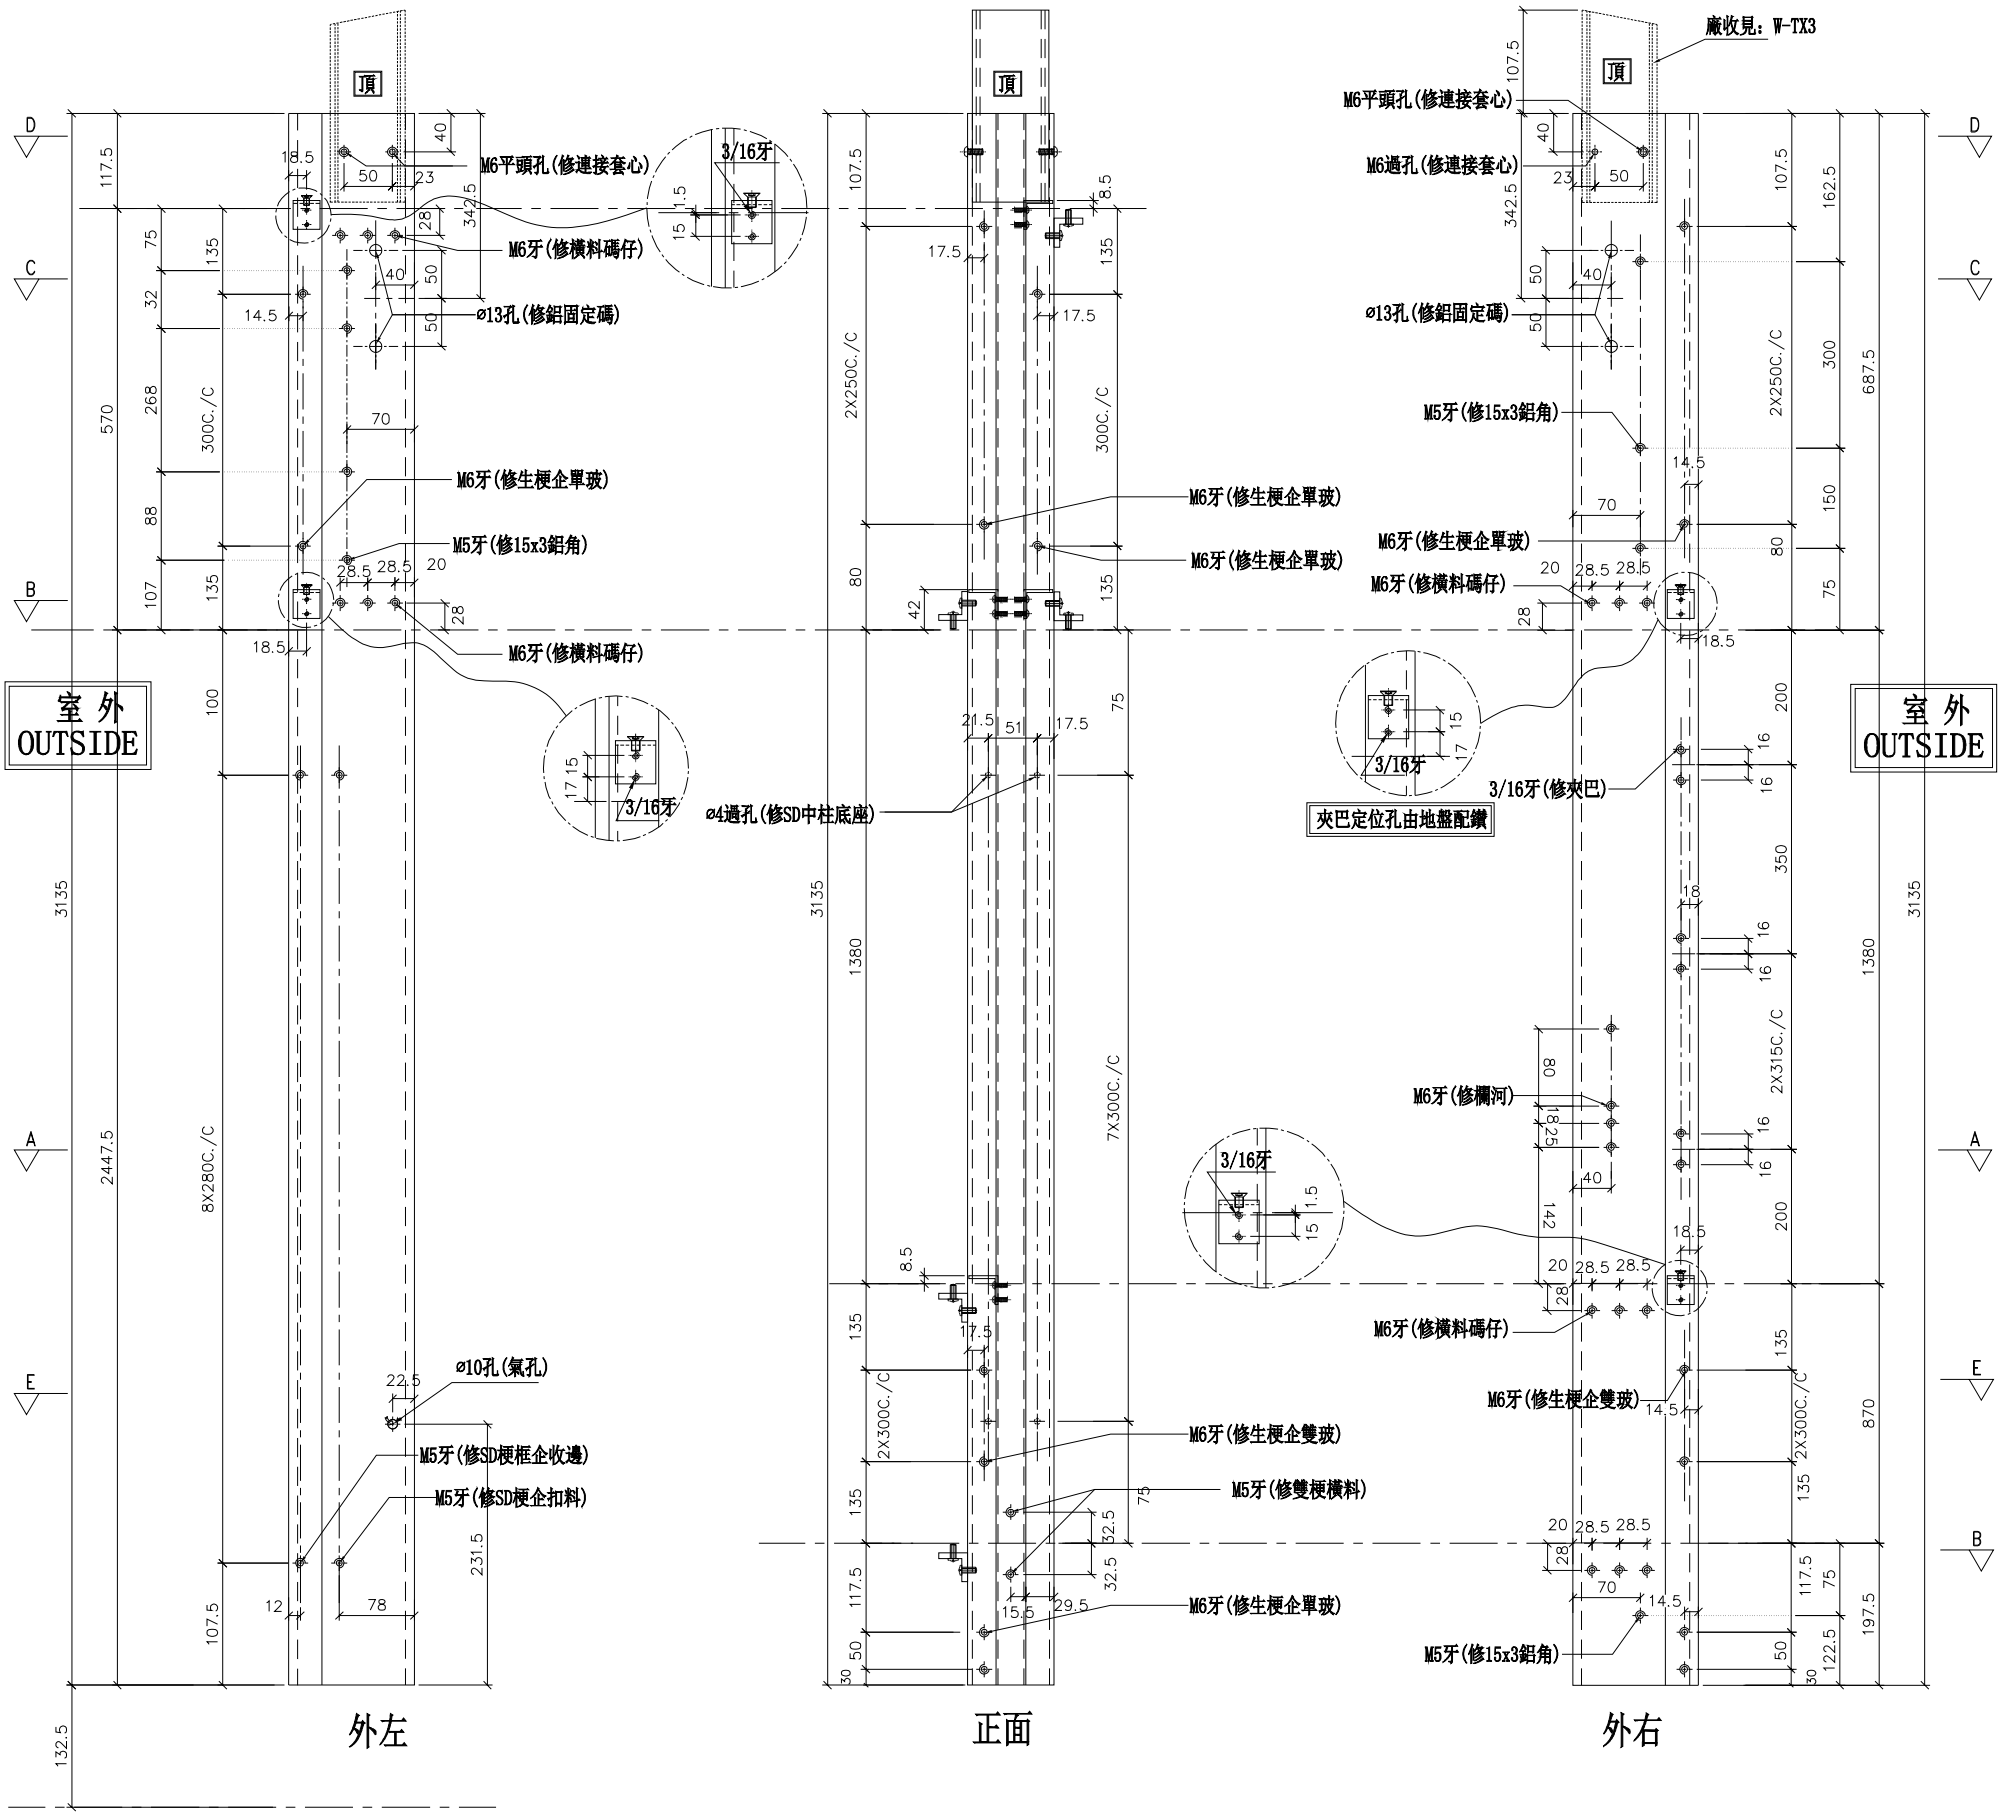

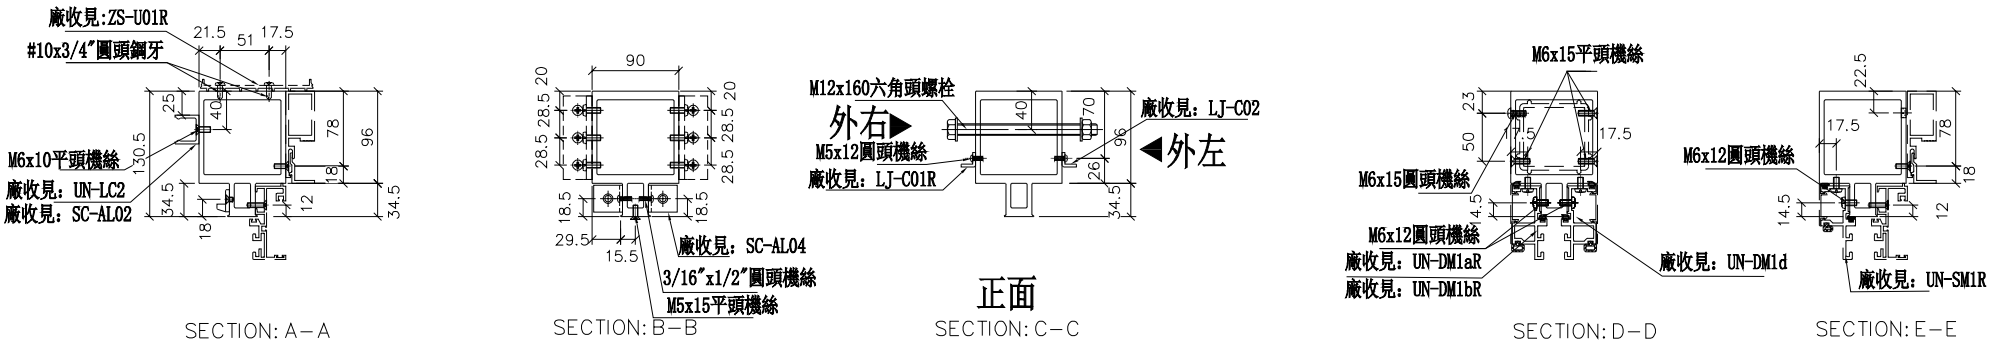

名稱	雙生企	制圖	羅志光	2019.1.07	修改			
材料	X85547	復核	謝永林	2019.1.08	日期			
顏色	EC-DG-S332054 (3塗)	批準			圖號	SD-MR01		

美特鋁質 有限公司
MIDI Aluminium Fabricator Ltd.

工程號	J-837	地盤	觀塘裕民坊


左SD梗右SD生


*請用A3紙打印

數量	位置	樓層
31	T1CW-D-1	10F~25F 29F~48F
31	T1CW-A-3	10F~25F 29F~48F
31	T1CW-A-2	10F~25F 29F~48F
62	T1CW-C-1	10F~25F 29F~48F
31	T1CW-M-2	10F~25F 29F~48F
31	T1CW-M-1	10F~25F 29F~48F

31	T1CW-K-2	10F~25F 29F~48F
62	T1CW-H-2	10F~25F 29F~48F

*注意:
螺絲鑽平頭孔事宜，請留意M5及3/16"要沉頭（90° X ⌀10），供修螺絲后唧膠用

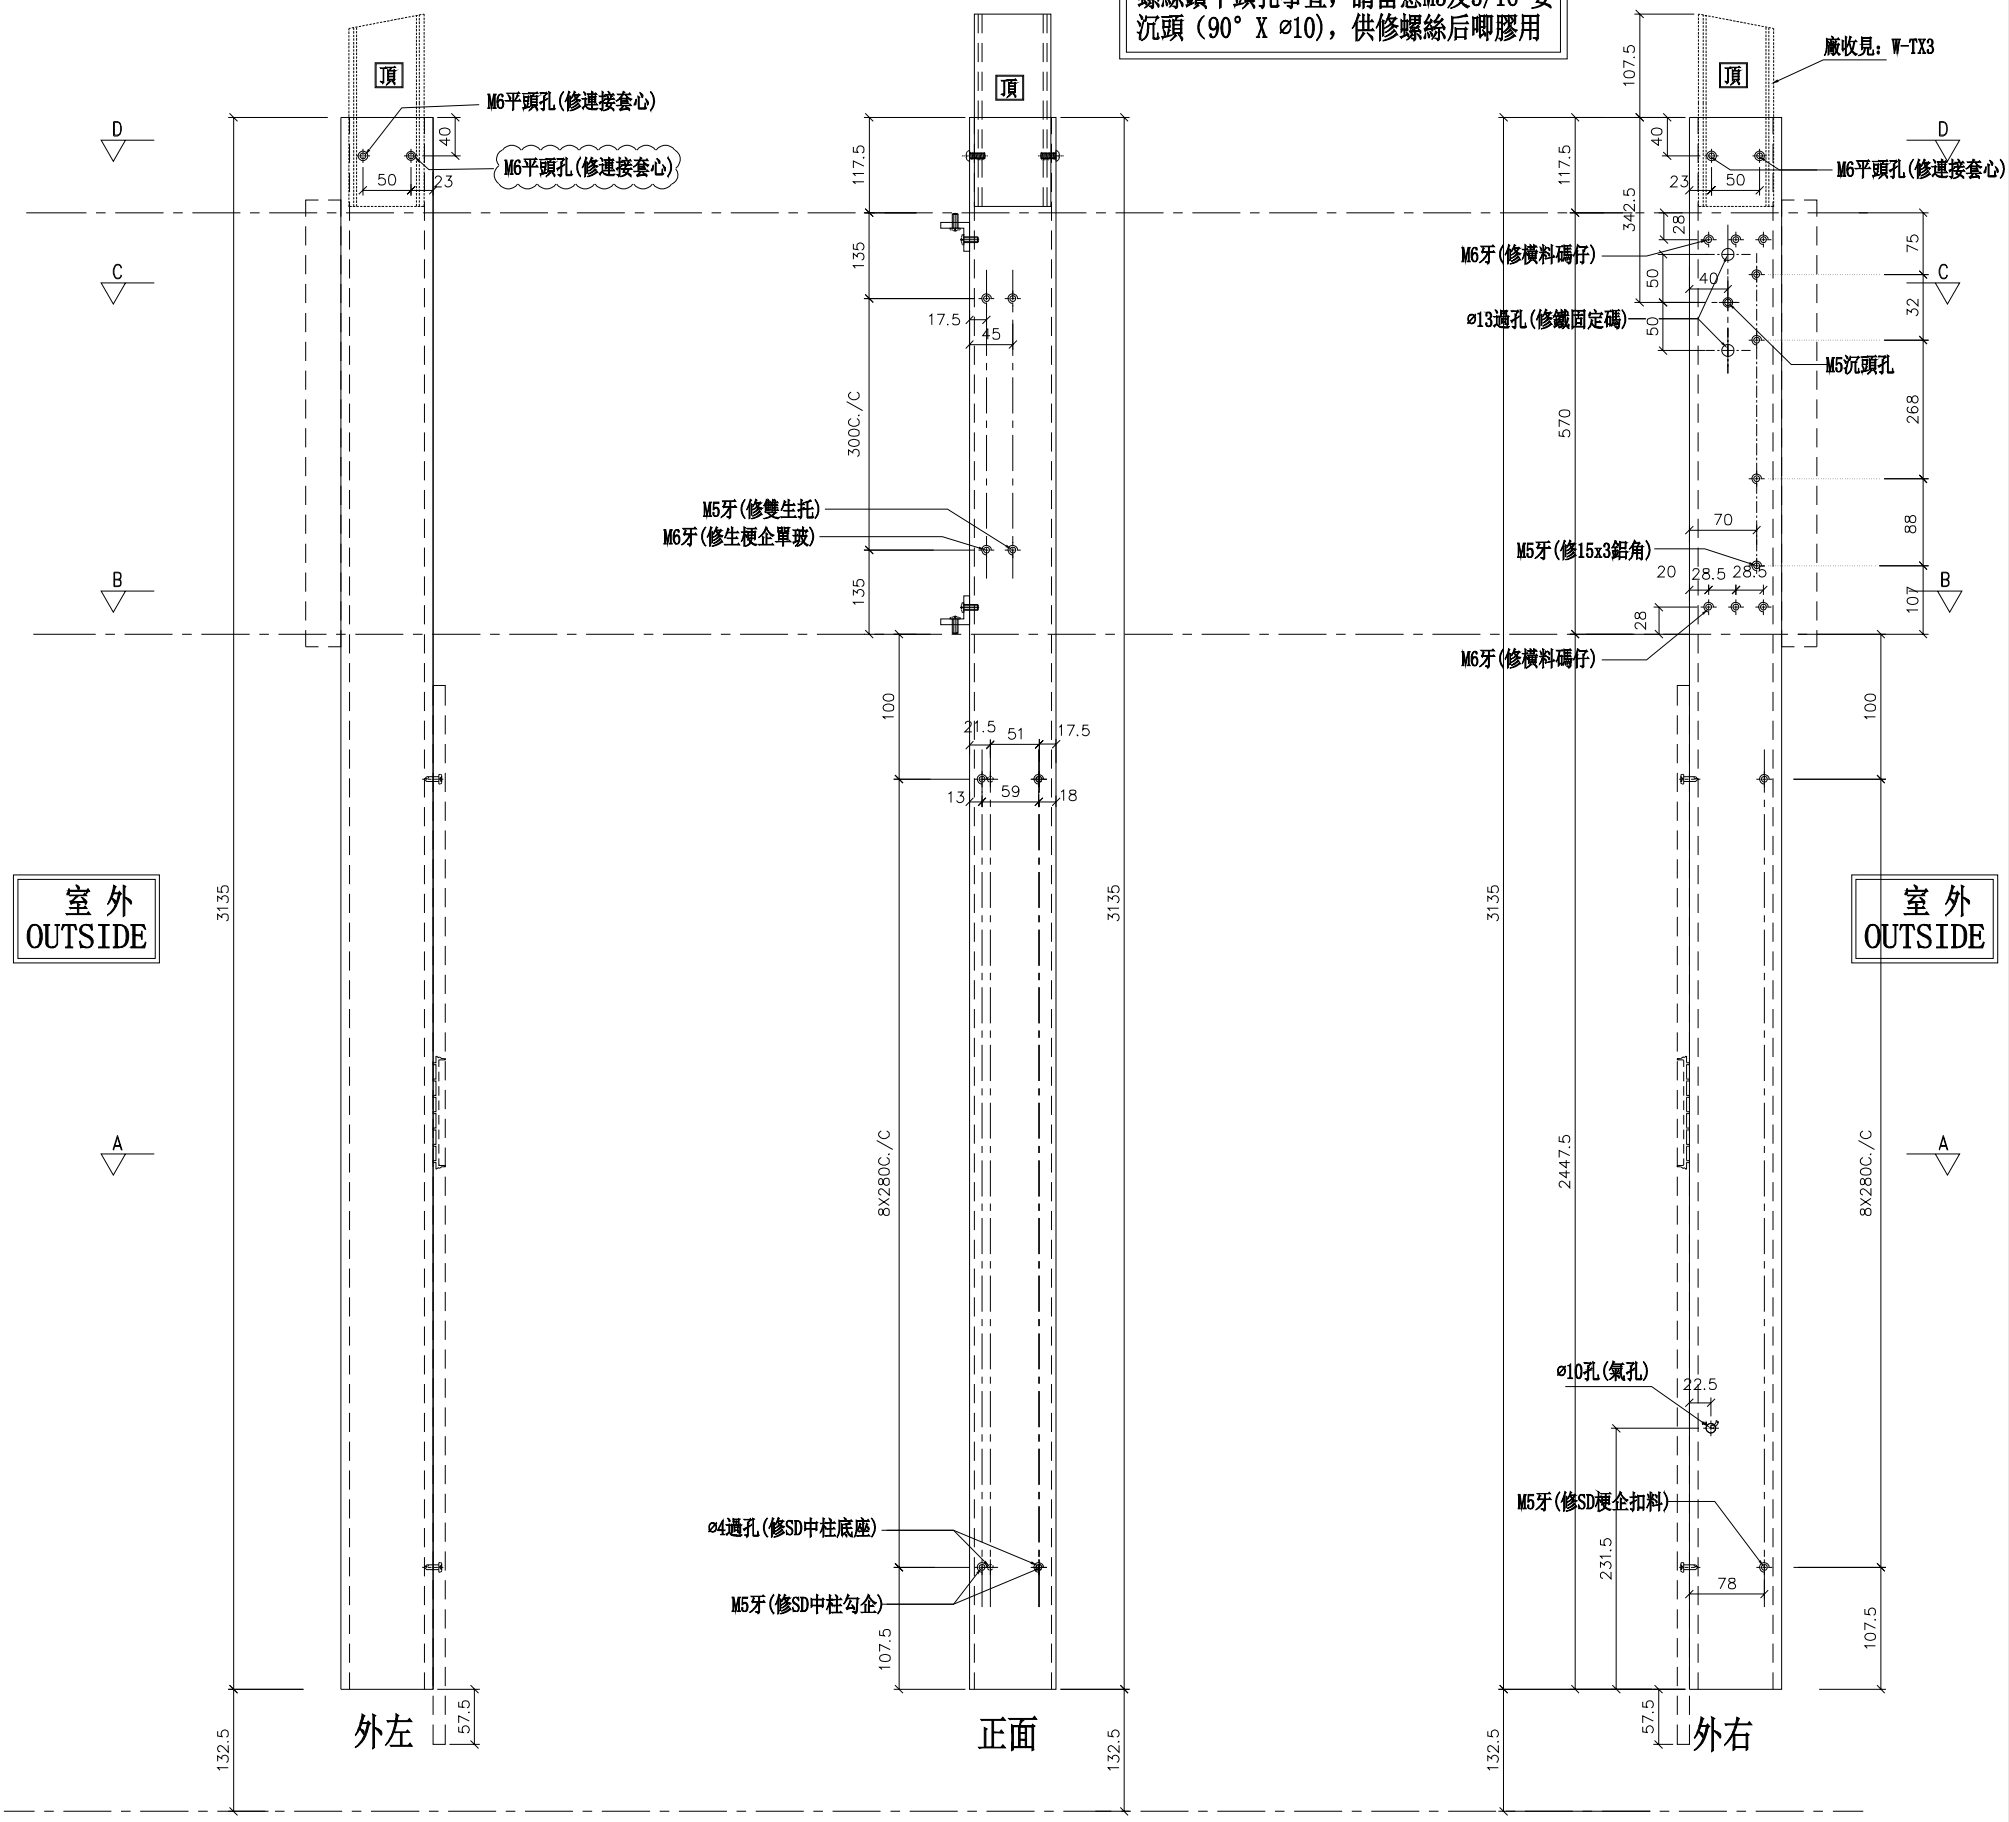

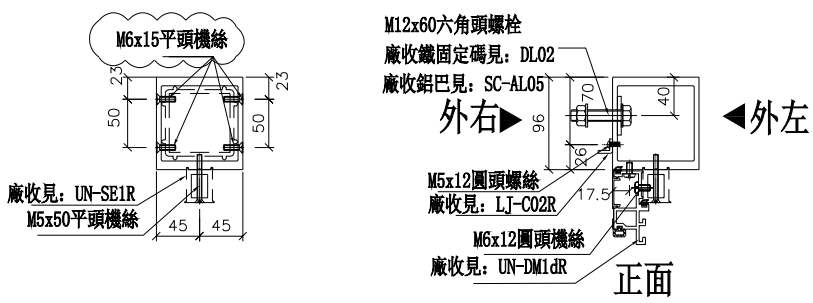

SECTION: D－D　SECTION: C－C　SECTION: B－B　SECTION: A－A

名稱	SD中企（外凹）	制圖	羅志光	2019.1.07	修改	A		
材料	X85548	復核	謝永林	2019.1.08	日期	2019.1.31		
顏色	EC-DG-S332054 (3塗)	批準			圖號	SD-MR02		

美特鋁質 有限公司
MIDI Aluminium Fabricator Ltd.


工程號	J-837	地盤	觀塘裕民坊


左梗窗右SHL

*請用A3紙打印

A版取消

數量	位置	樓層
31	T1CW-F-2	10F~25F 29F~48F
31	T1CW-A-2	10F~25F 29F~48F
31	T1CW-M-1	10F~25F 29F~48F
~~31~~	~~T1CW-K-1~~	~~10F~25F 29F~48F~~

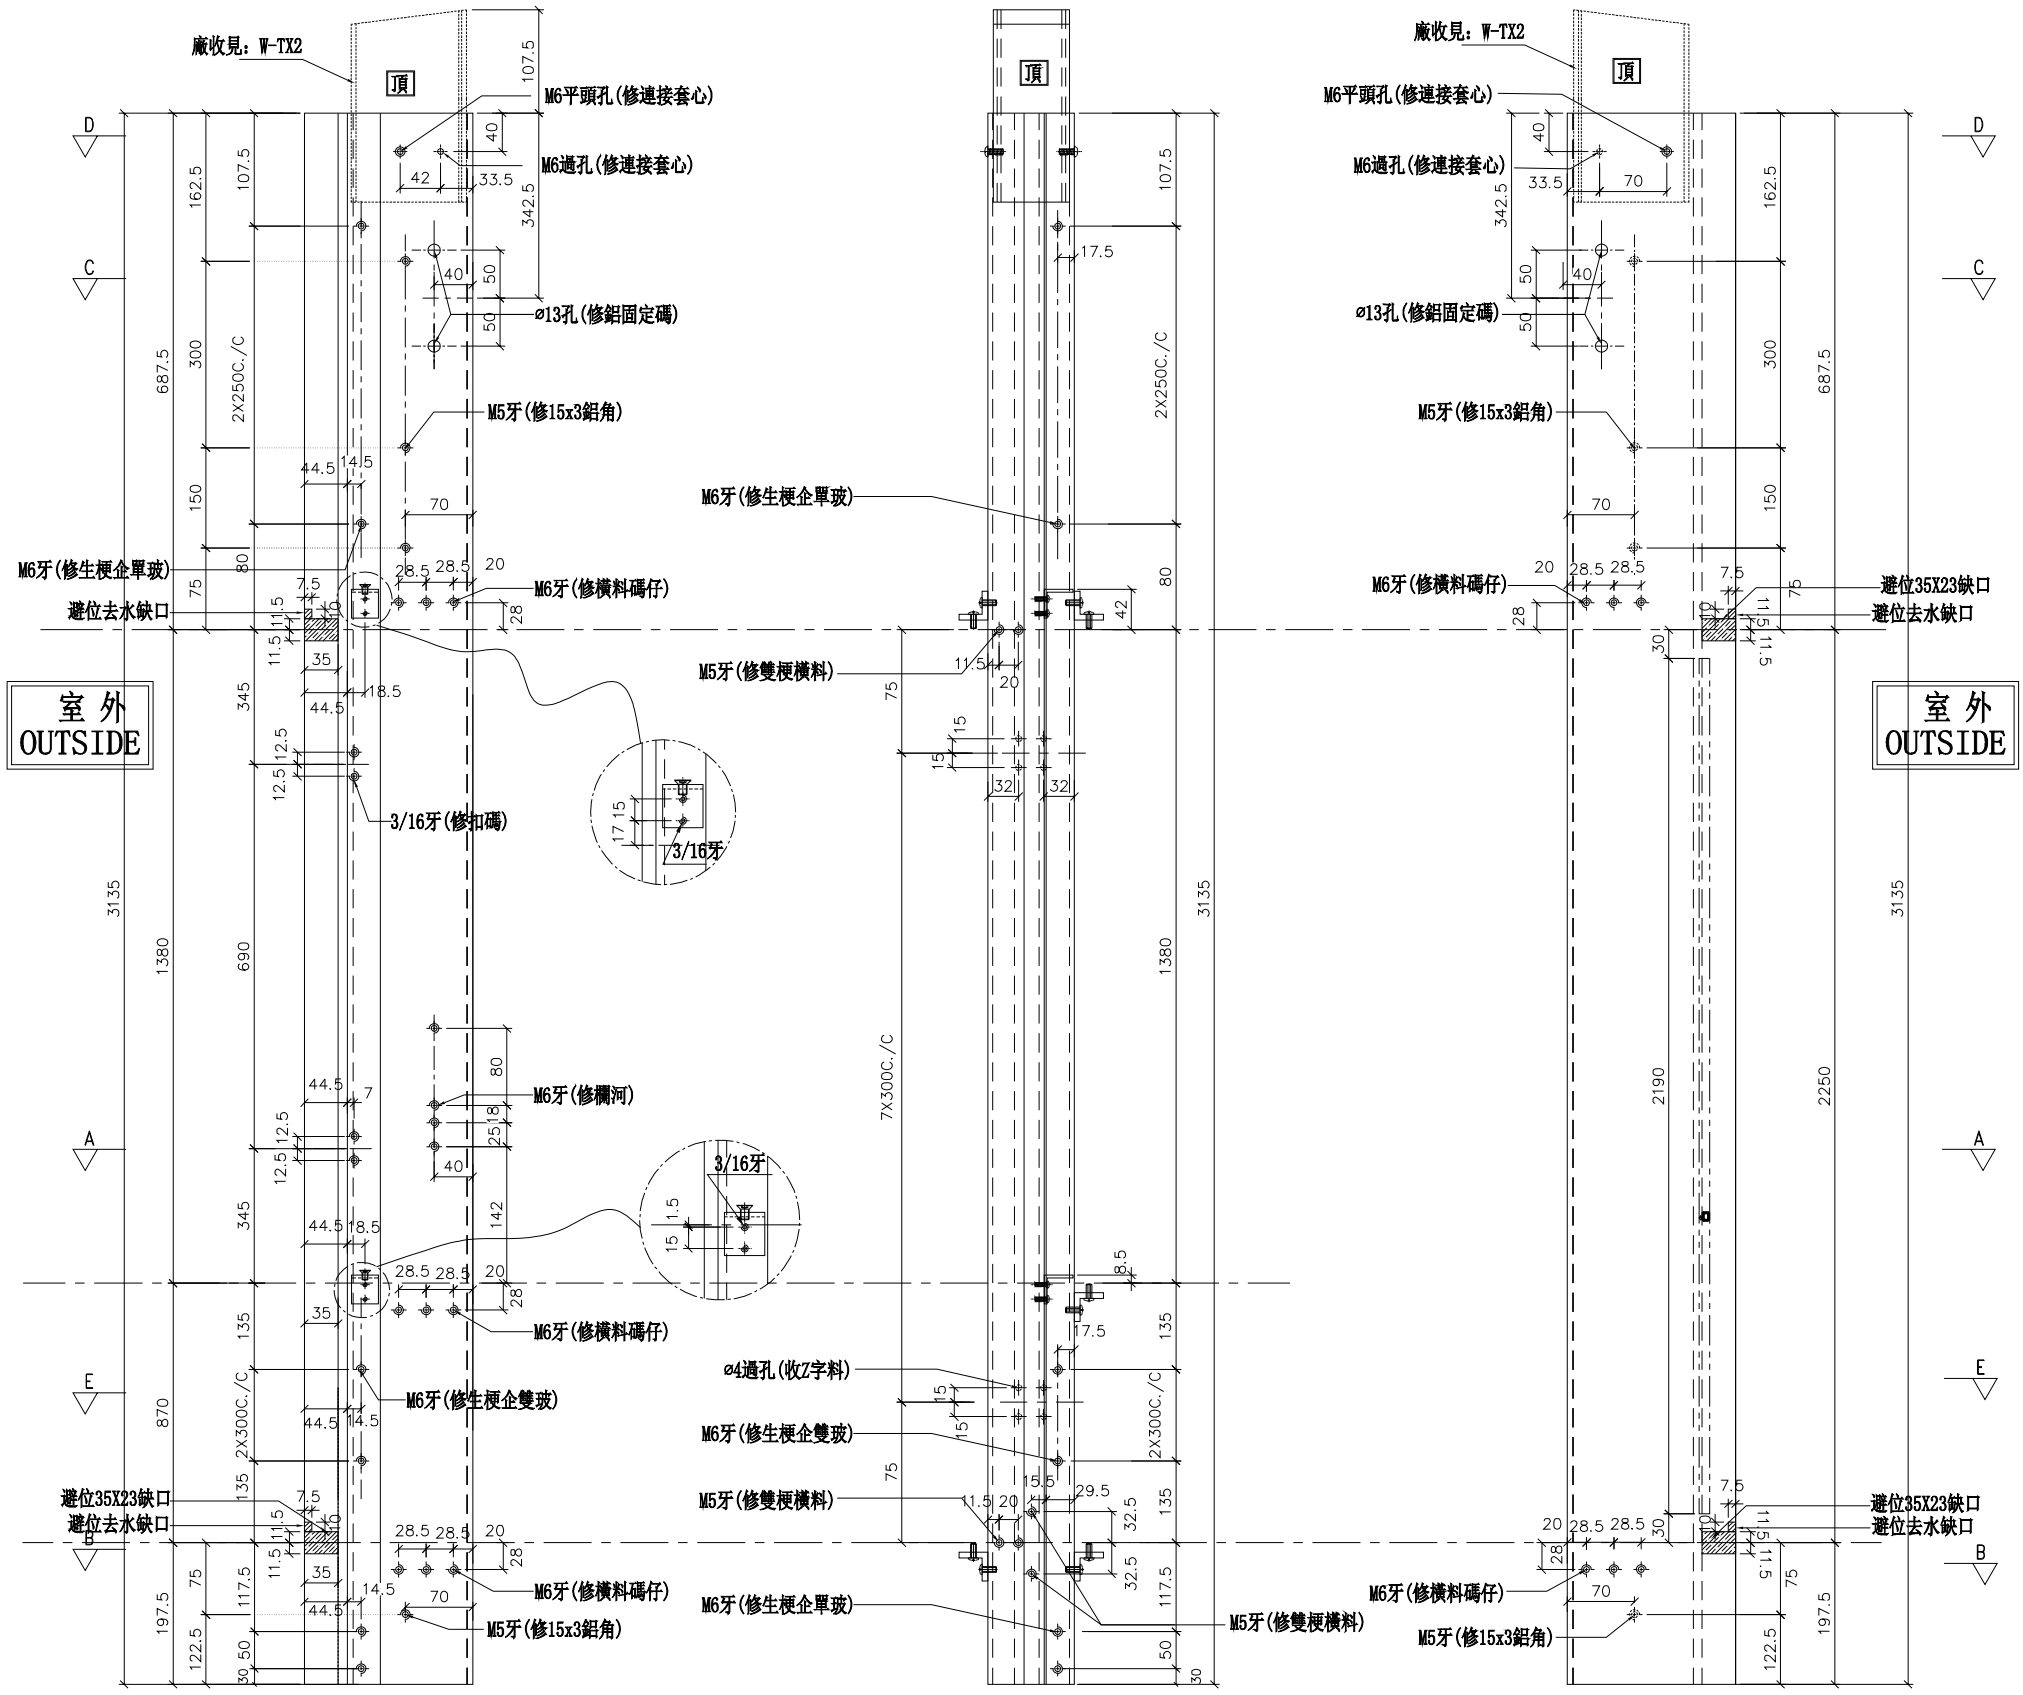

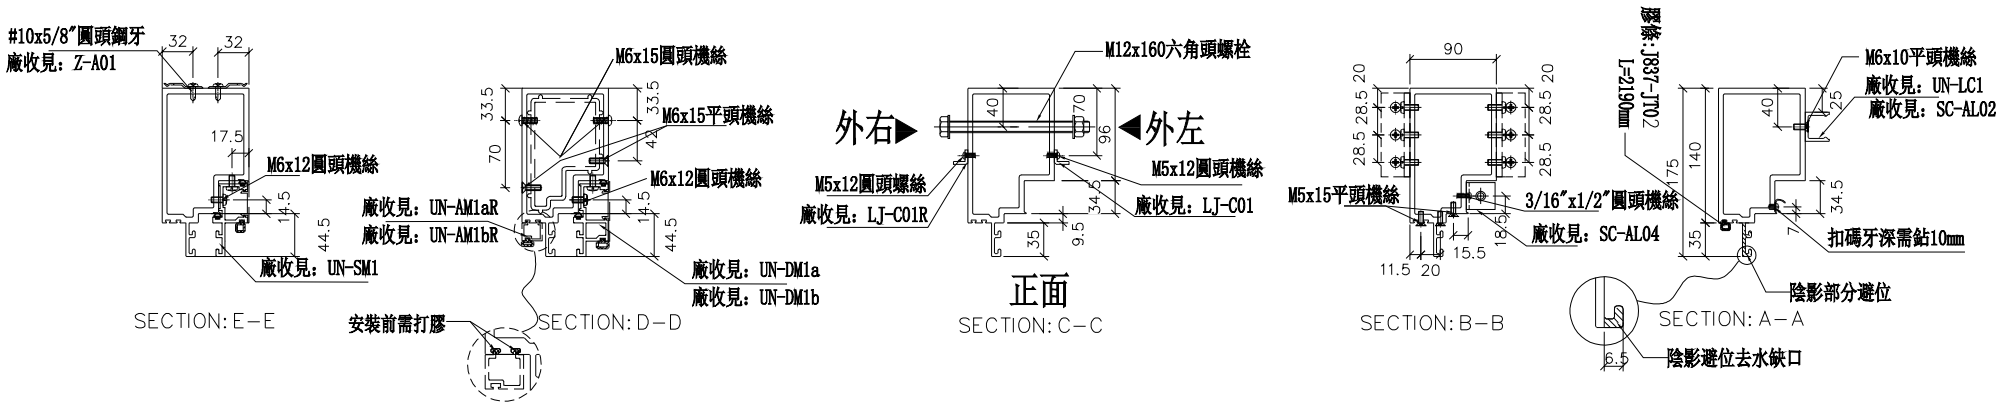

名稱	生梗企	制圖	羅志光	2019.1.07	修改	A		
材料	X85546	復核	謝永林	2019.1.08	日期	2019.1.31		
顏色	EC-DG-S332054 (3塗)	批準			圖號	G-MS01		

美特鋁質 有限公司
MIDI Aluminium Fabricator Ltd.


工程號	J-837	地盤	觀塘裕民坊


左梗窗右SHL

*請用A3紙打印

數量	位置	樓層
~~31~~	~~T1CW E 2~~	~~10F~25F 29F~48F~~

雲線圈起位取消改到用G-MS30

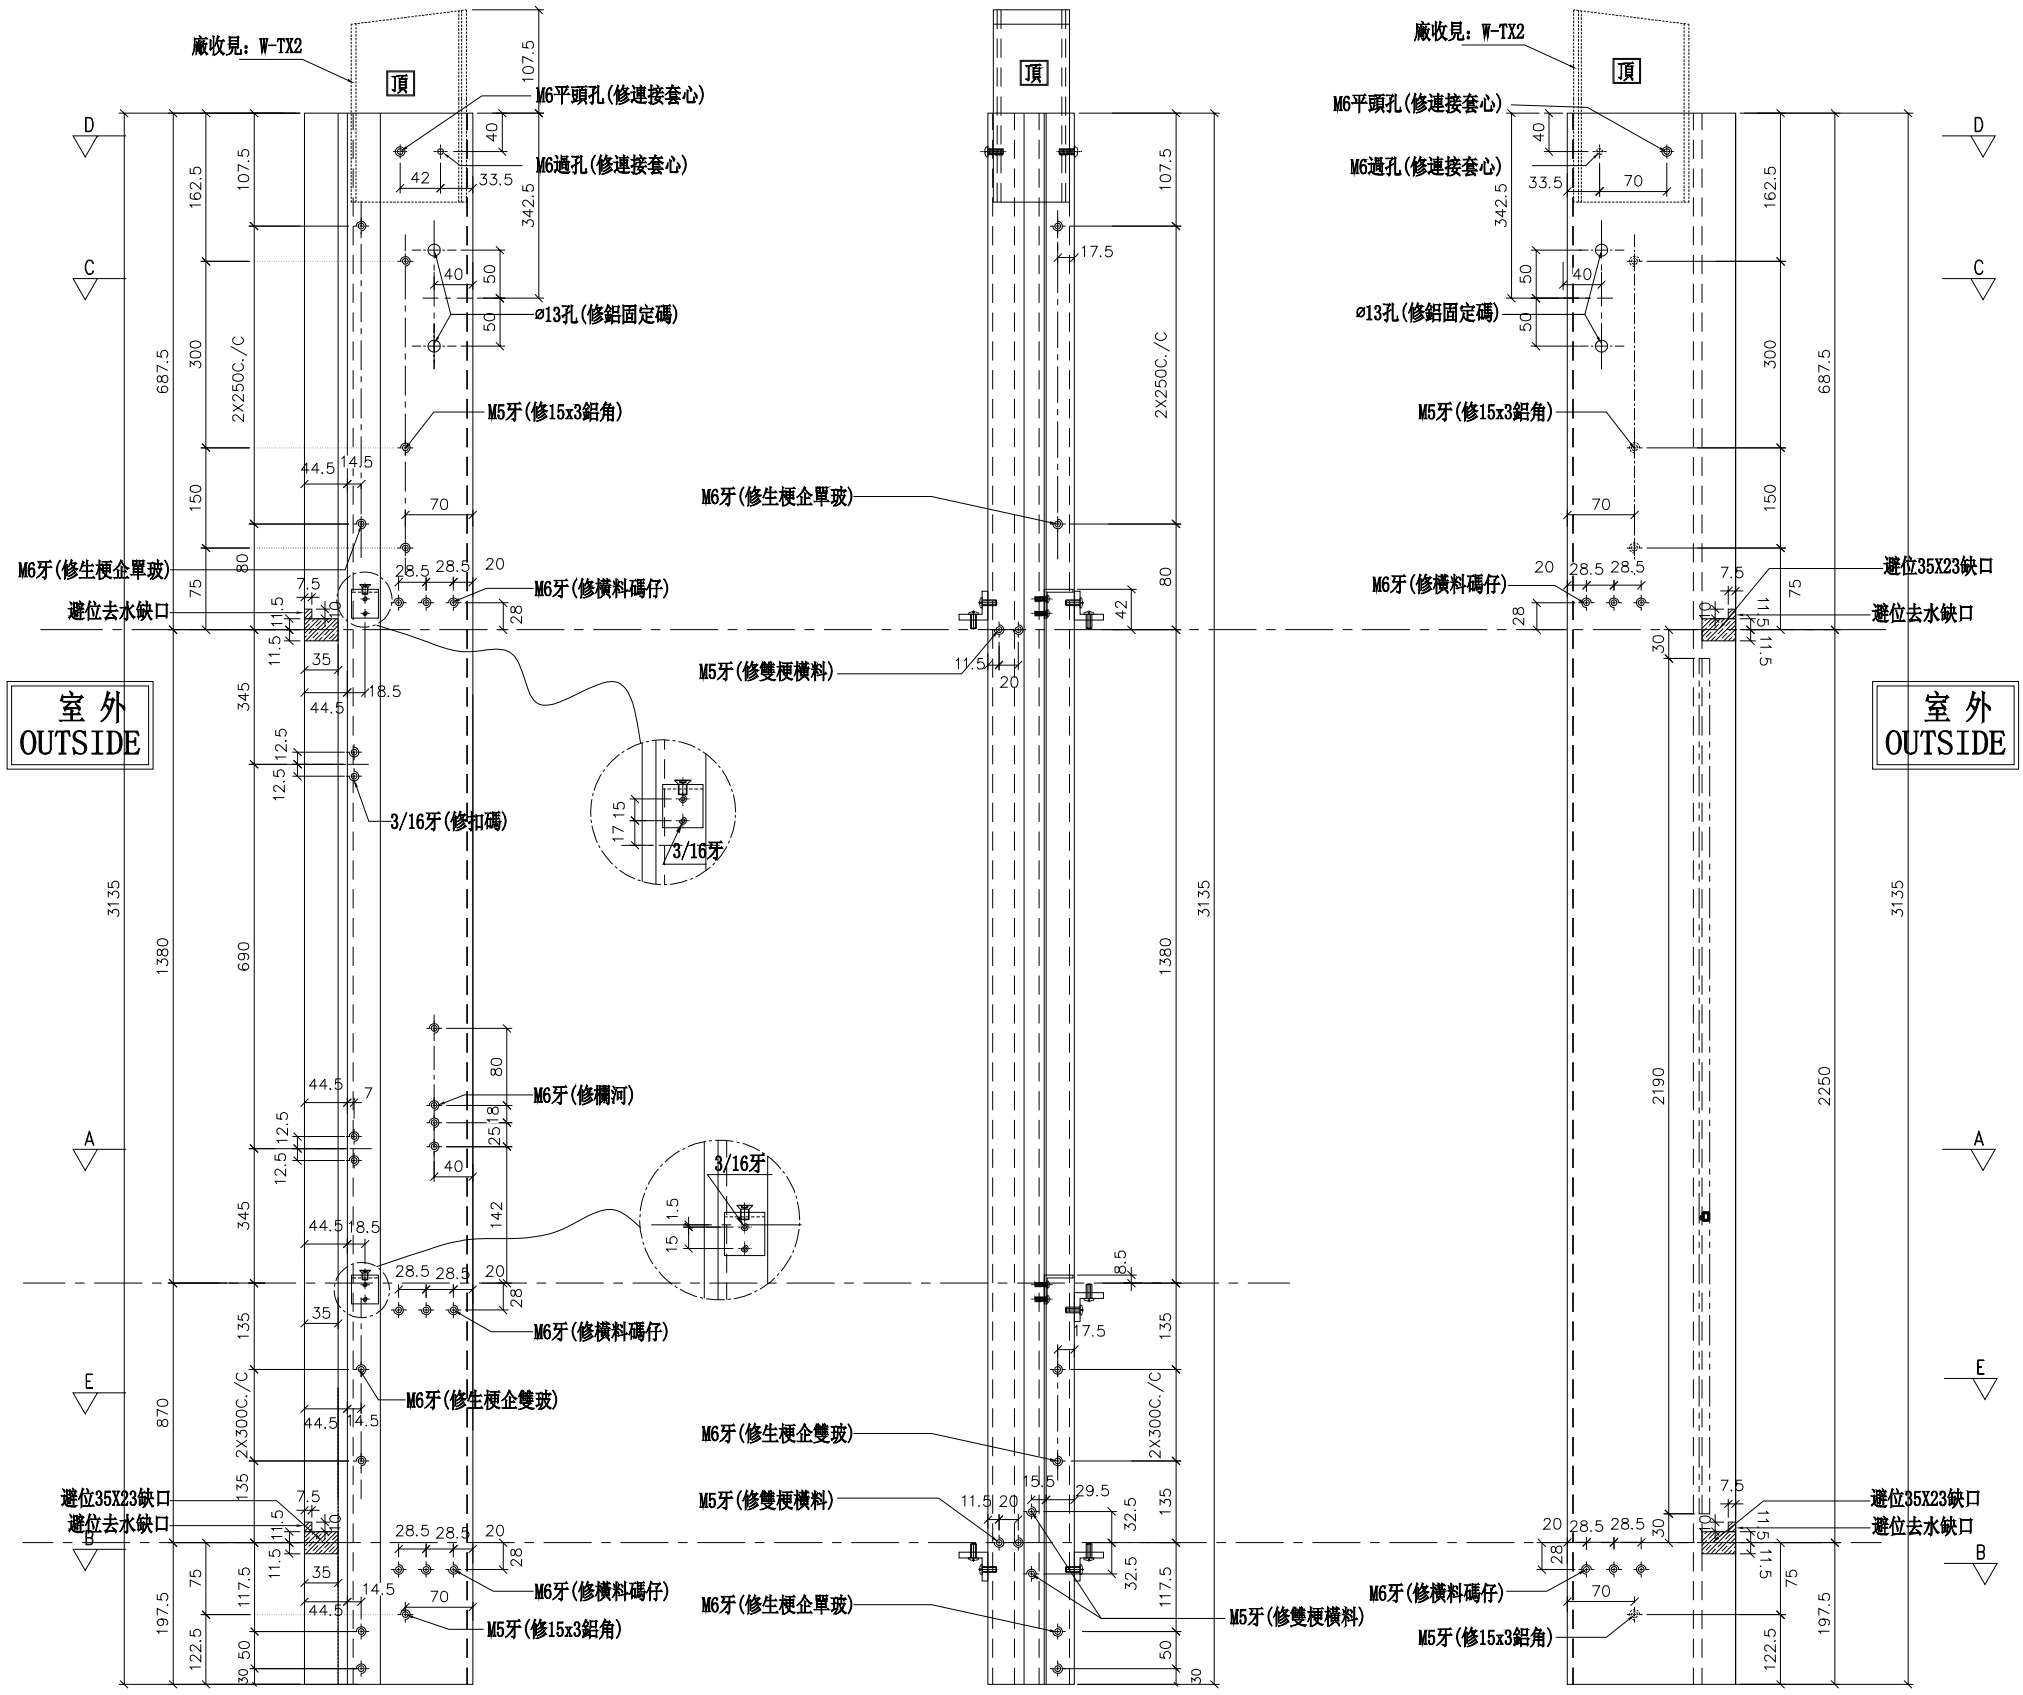

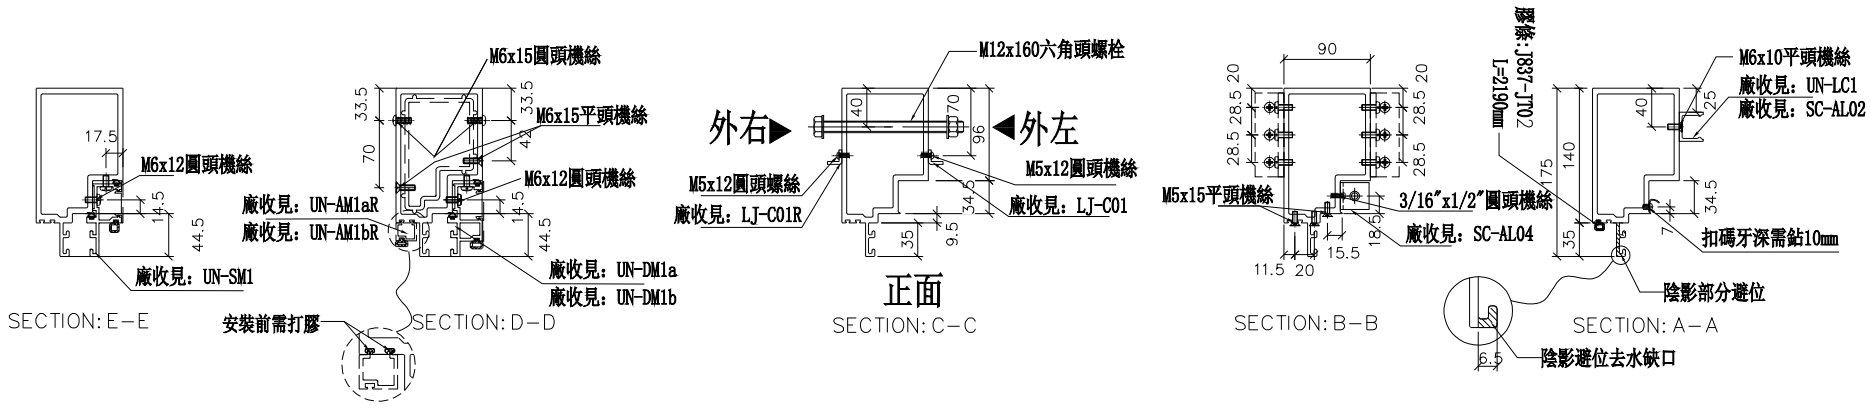

名稱	生梗企	制圖	羅志光	2019.1.07	修改	A		
材料	X85546	復核	謝永林	2019.1.08	日期	2019.1.31		
顏色	EC-DG-S332054 (3塗)	批準			圖號	G-MS01A		

美特鋁質 有限公司
MIDI Aluminium Fabricator Ltd.


工程號	J-837	地盤	觀塘裕民坊


左SHL右梗窗

*請用A3紙打印

數量	位置	樓層
31	T1CW-H-1	10F~25F 29F~48F
~~31~~	~~T1CW-G-2~~	~~10F~25F 29F~48F~~
~~31~~	~~T1CW-G-1~~	~~10F~25F 29F~48F~~
~~62~~	~~T1CW-F-2~~	~~10F~25F 29F~48F~~
31	T1CW-E-2	10F~25F 29F~48F
31	T1CW-E-1	10F~25F 29F~48F
~~62~~	~~T1CW-A-2~~	~~10F~25F 29F~48F~~
31	T1CW-A-1	10F~25F 29F~48F
~~31~~	~~T1CW-B-3~~	~~10F~25F 29F~48F~~
~~31~~	~~T1CW-B-2~~	~~10F~25F 29F~48F~~
~~31~~	~~T1CW-C-1~~	~~10F~25F 29F~48F~~
~~31~~	~~T1CW-M-1~~	~~10F~25F 29F~48F~~
~~31~~	~~T1CW-K-1~~	~~10F~25F 29F~48F~~
~~31~~	~~T1CW-H-2~~	~~10F~25F 29F~48F~~

雲線圈起位取消改到用G-MS20

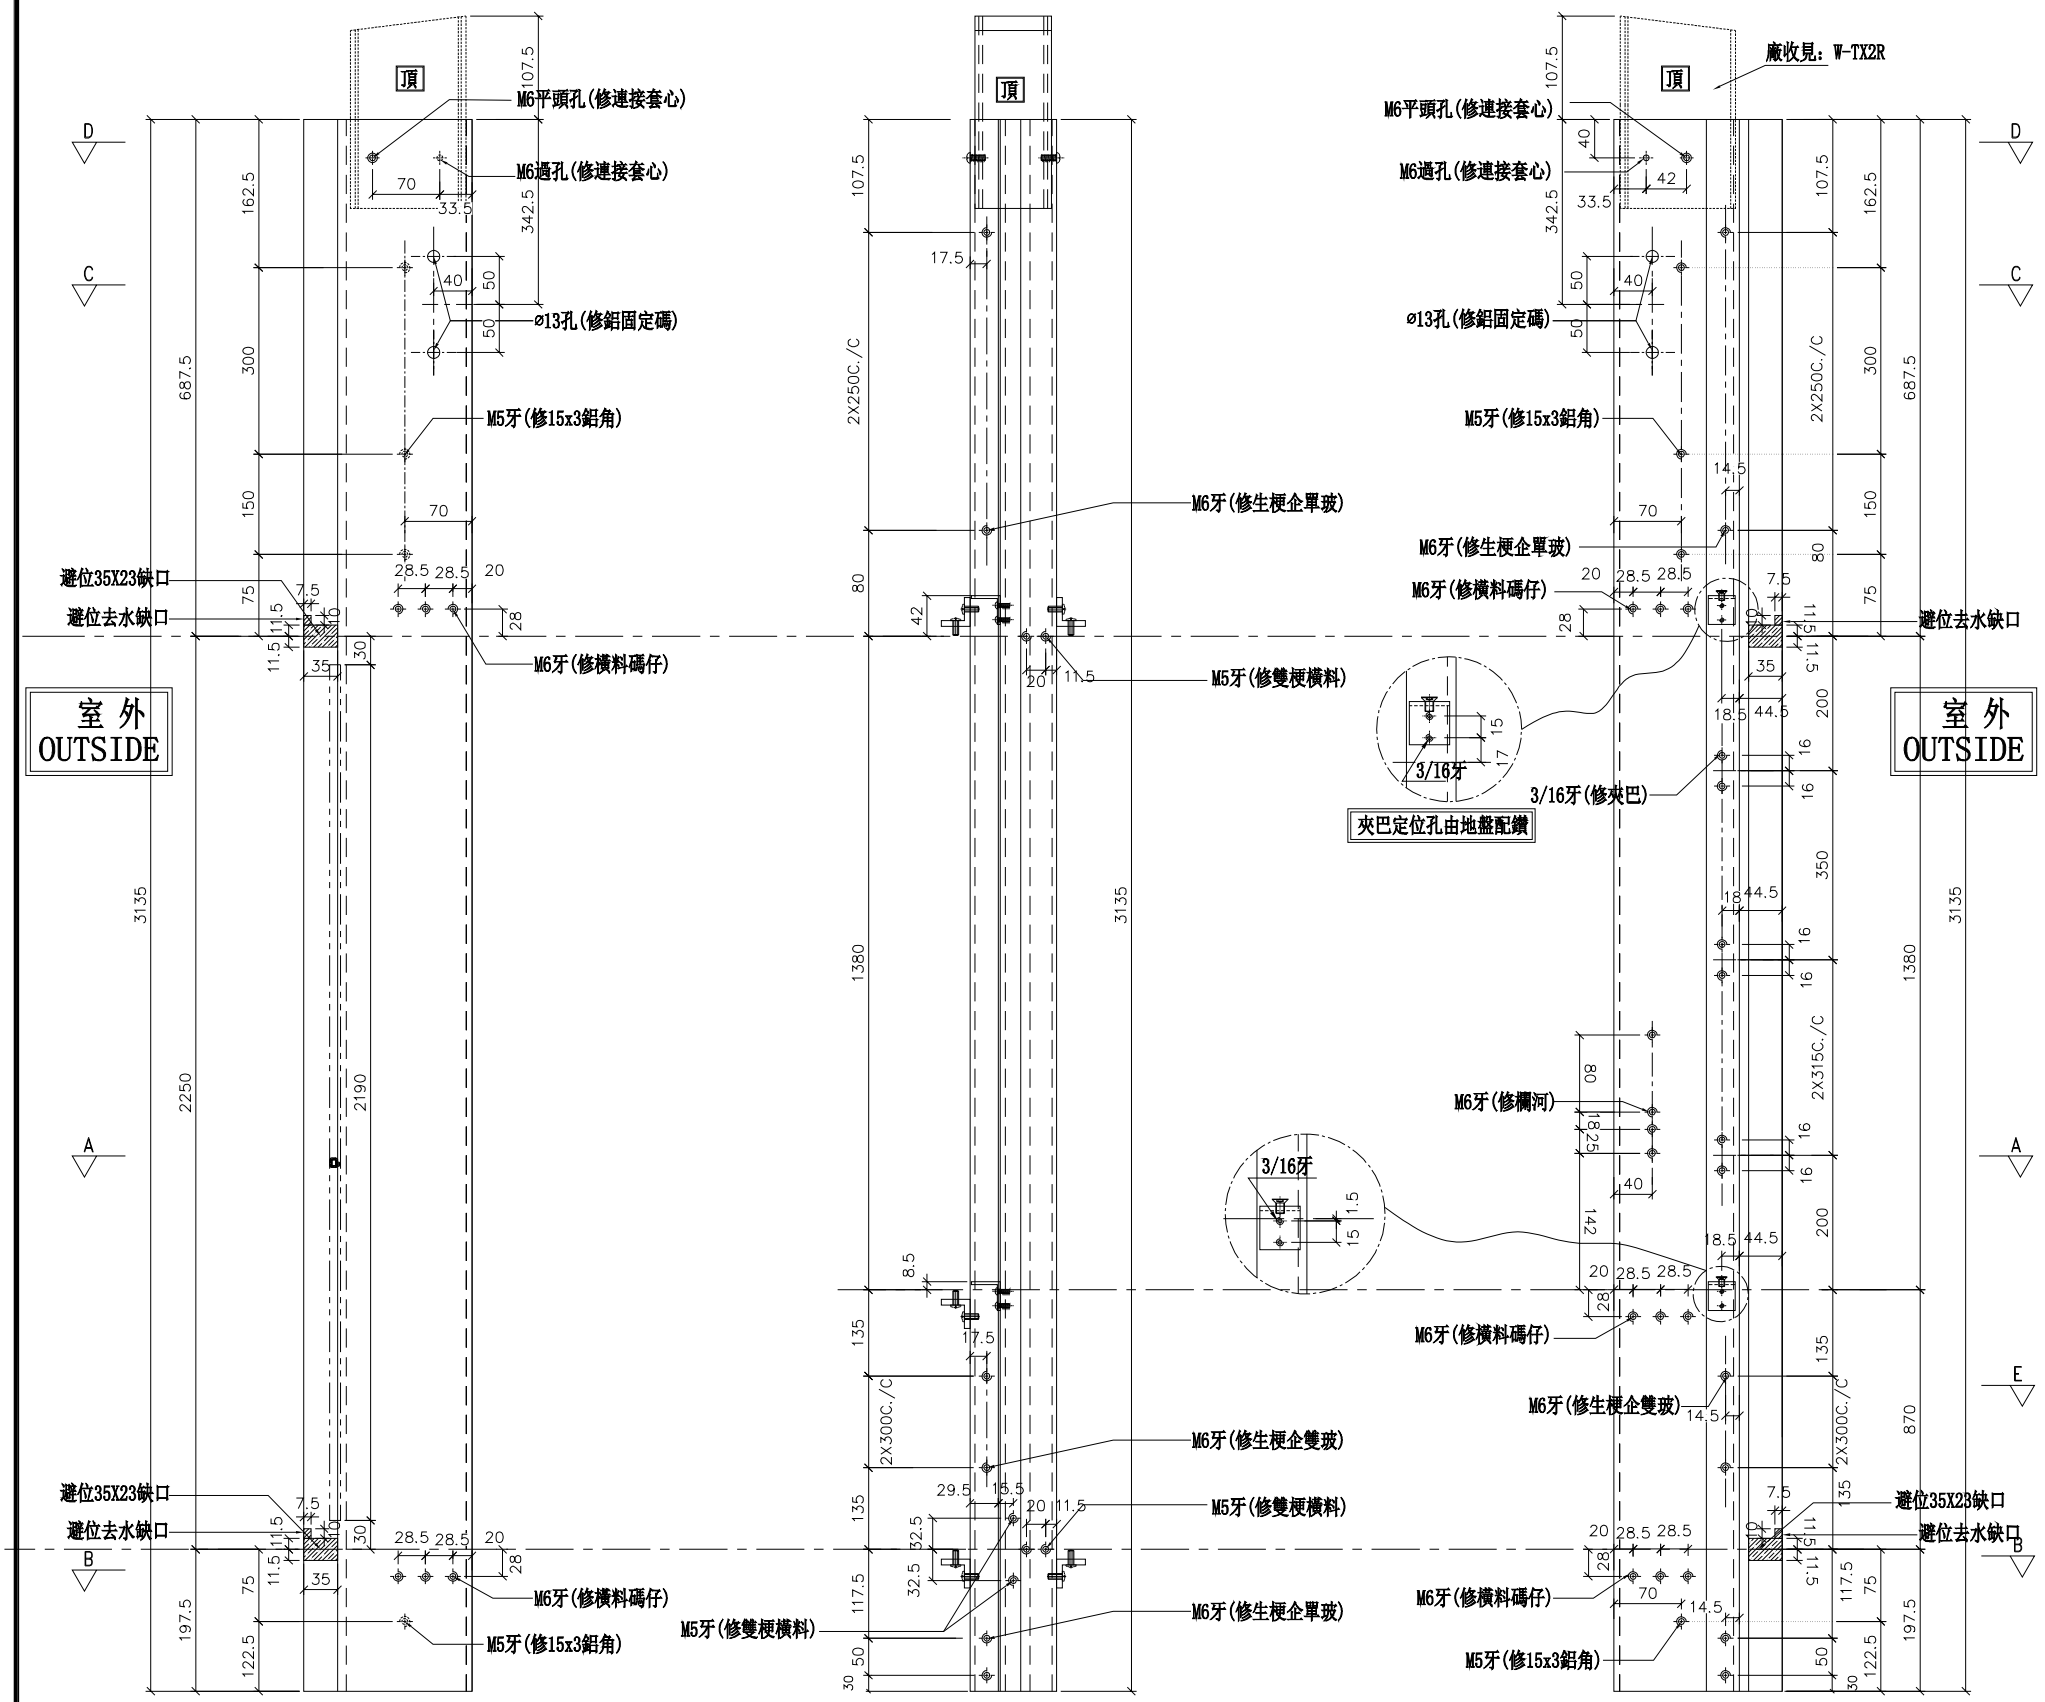

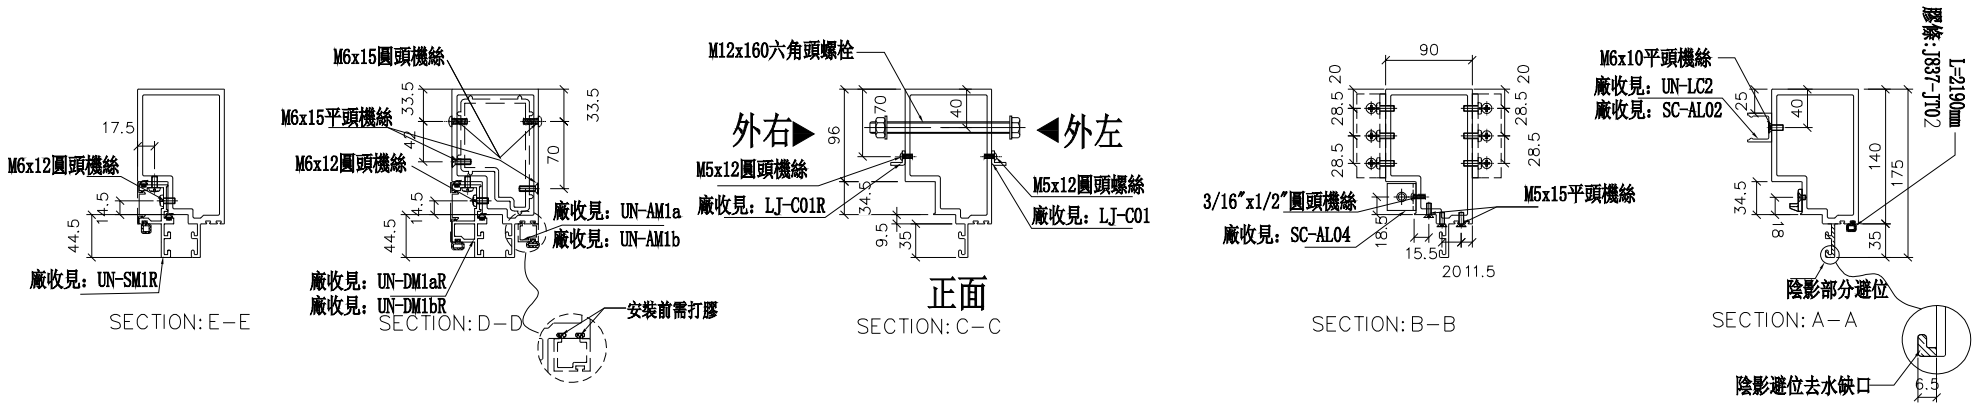

名稱	生梗企	制圖	羅志光	2019.1.07	修改	A		
材料	X85546	復核	謝永林	2019.1.08	日期	2019.1.31		
顏色	EC-DG-S332054 (3塗)	批準			圖號	G-MS02		

美特鋁質 有限公司
MIDI Aluminium Fabricator Ltd.


工程號	J-837	地盤	觀塘裕民坊


數量	位置	樓層
~~31~~	~~T1CW-K-1~~	~~10F~25F 29F~48F~~

A版取消

左SHL右梗窗

*請用A3紙打印

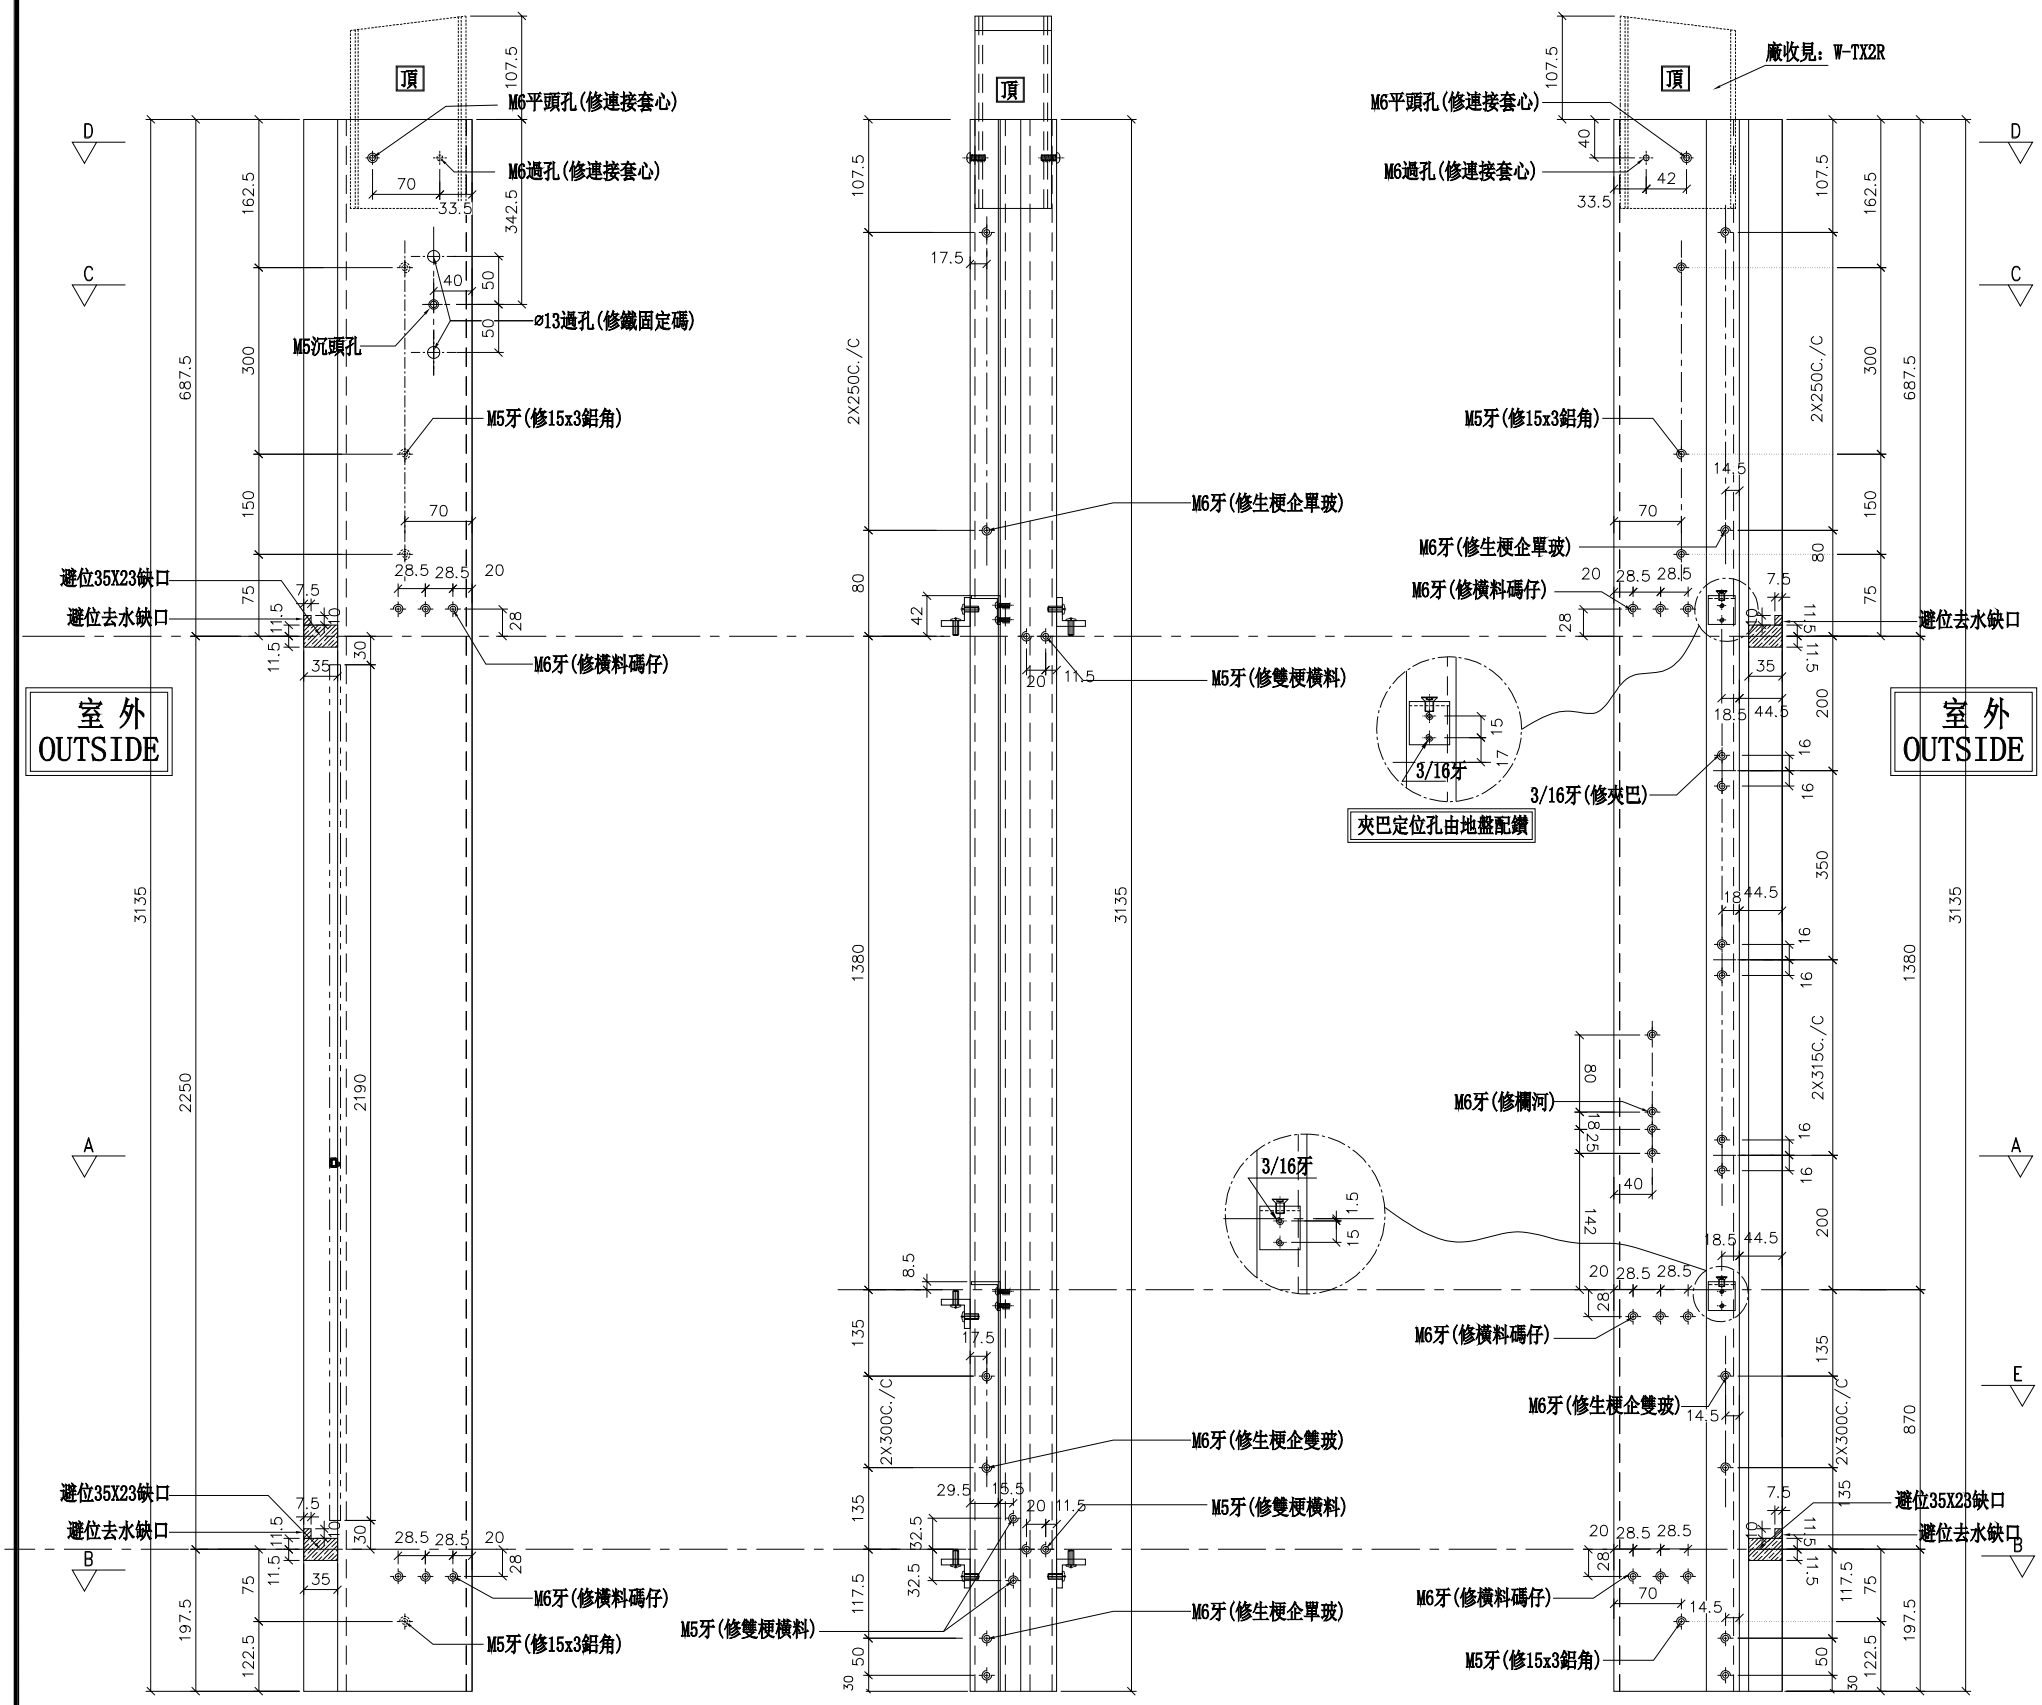

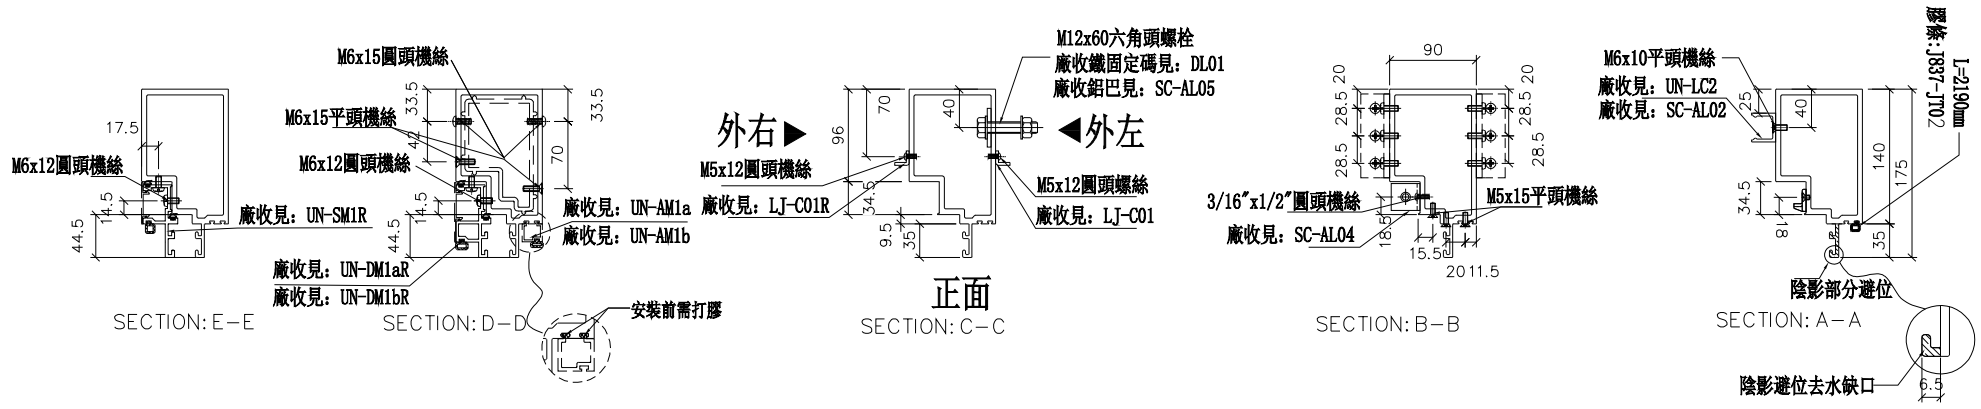

名稱	生梗企	制圖	羅志光	2019.1.07	修改	A		
材料	X85546	復核	謝永林	2019.1.08	日期	2019.1.31		
顏色	EC-DG-S332054 (3塗)	批準			圖號	G-MS02A		


美特鋁質 有限公司
MIDI Aluminium Fabricator Ltd.

工程號	J-837	地盤	觀塘裕民坊


左梗窗右梗窗

*請用A3紙打印


數量	位置	樓層
31	T1CW-G-1	10F~25F 29F~48F
31	T1CW-A-2	10F~25F 29F~48F
31	T1CW-B-2	10F~25F 29F~48F
31	T1CW-C-1	10F~25F 29F~48F
31	T1CW-H-2	10F~25F 29F~48F

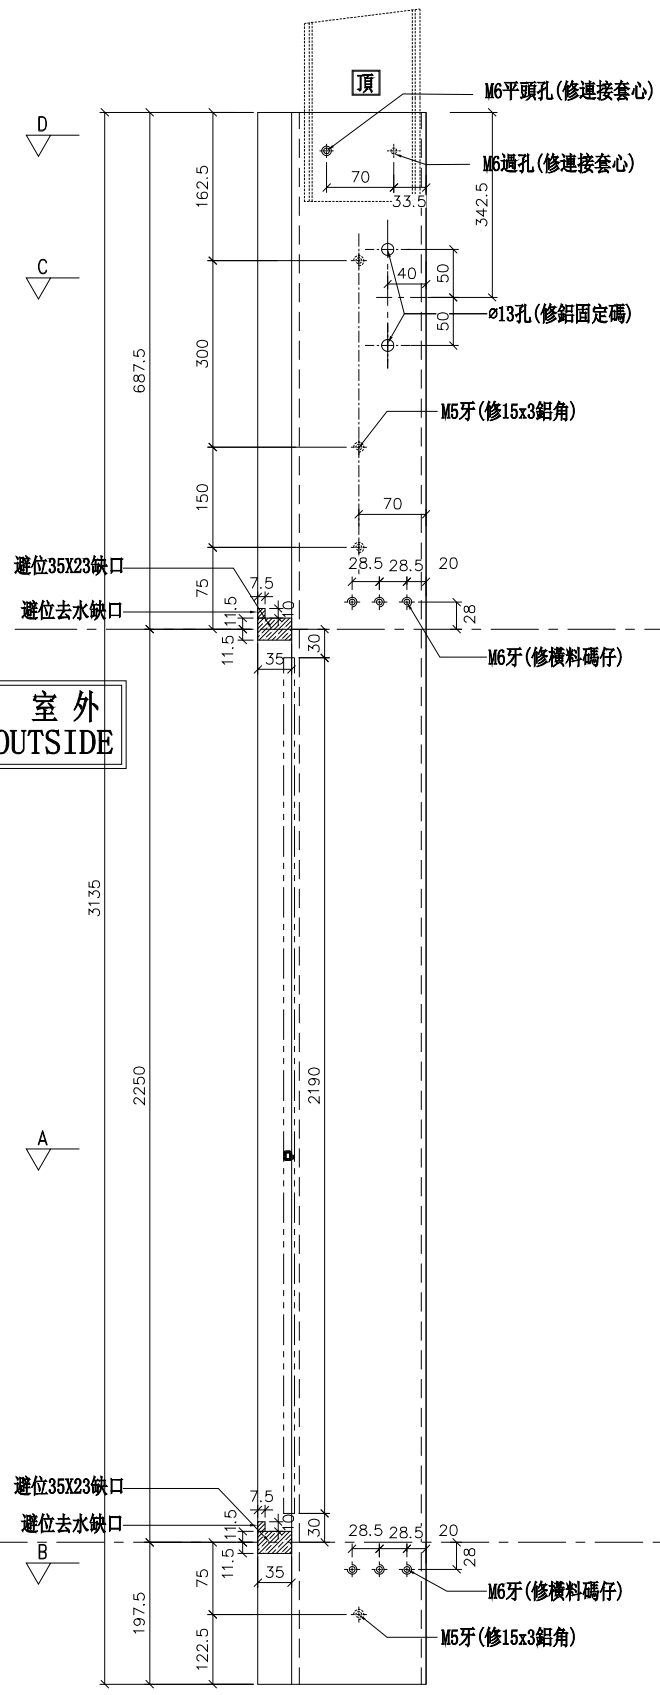


外左

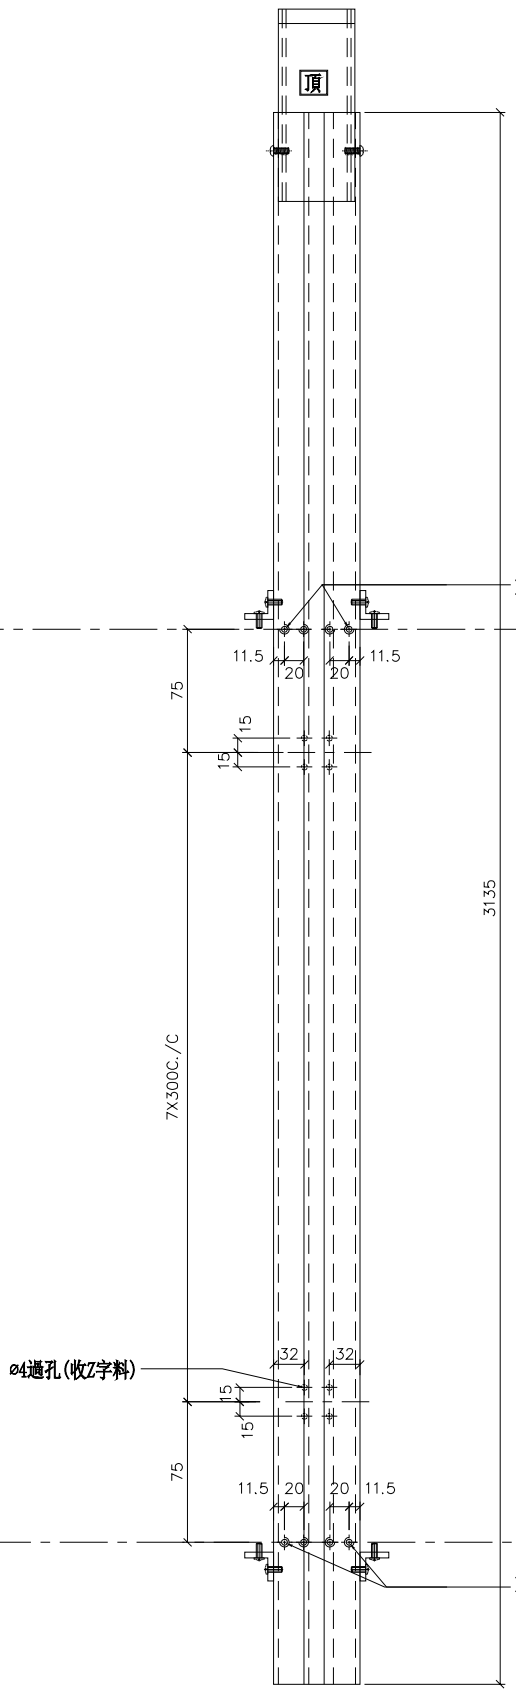



正面

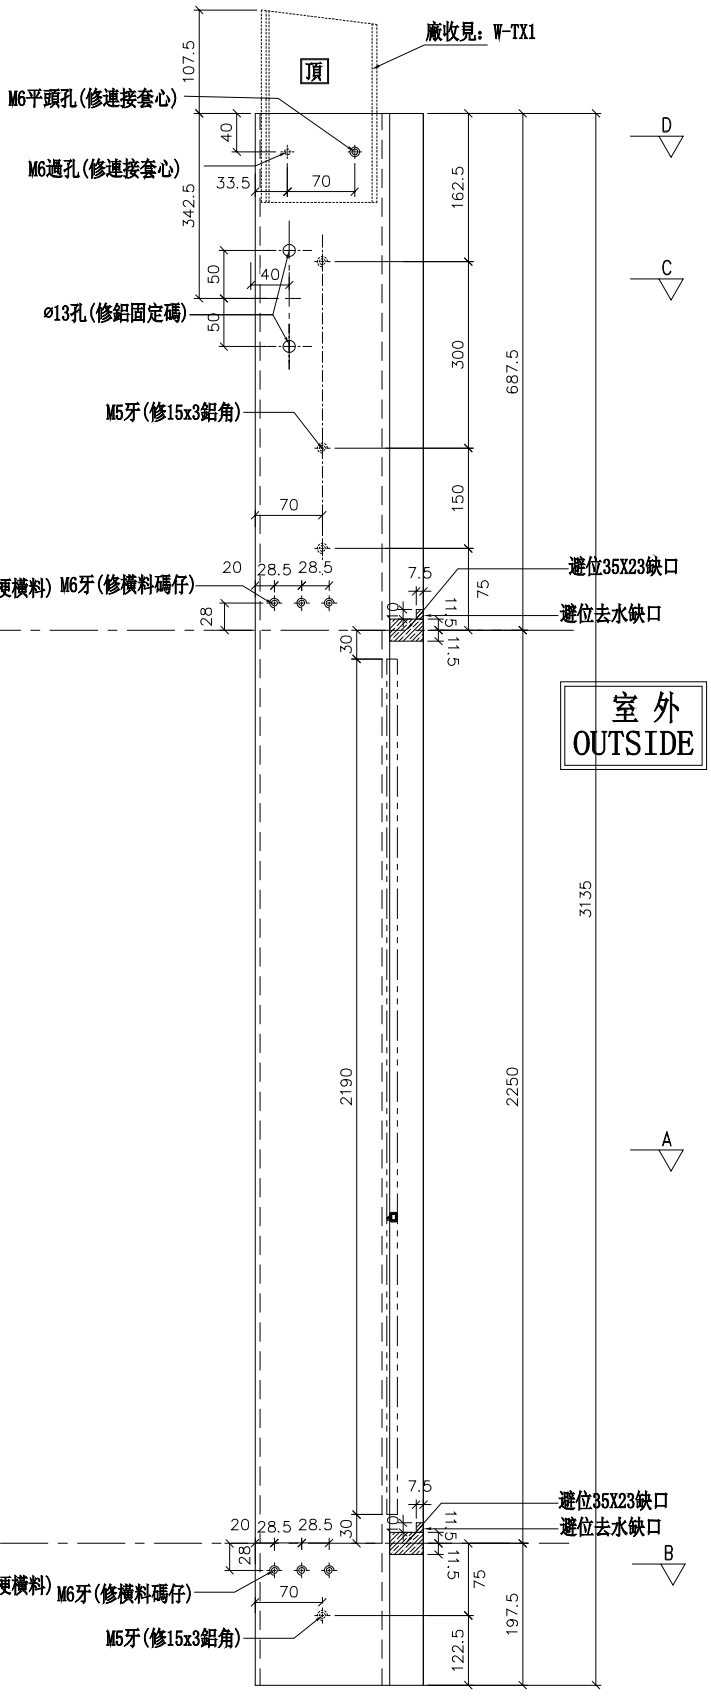


外右

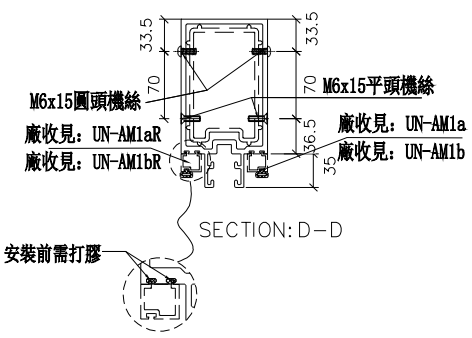

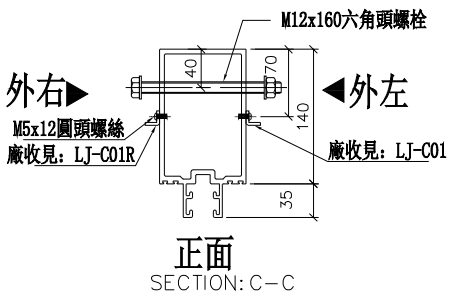

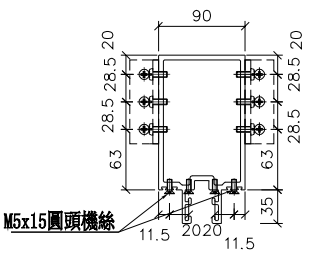

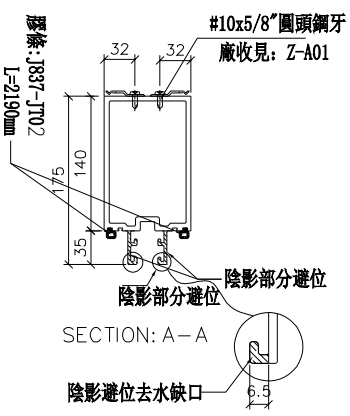

名稱	雙梗企	制圖	羅志光	2019.1.07	修改			
材料	X85545	復核	謝永林	2019.1.08	日期			
顏色	EC-DG-S332054 (3塗)	批準			圖號	G-MS03		

美特鋁質 有限公司
MIDI Aluminium Fabricator Ltd.

工程號	J-837	地盤	觀塘裕民坊


左SHR右SHL

*請用A3紙打印


數量	位置	樓層
31	T1CW-G-1	10F~25F 29F~48F
~~31~~	~~T1CW-E-1~~	~~10F~25F 29F~48F~~
~~31~~	~~T1CW-D-1~~	~~10F~25F 29F~48F~~
31	T1CW-A-2	10F~25F 29F~48F
31	T1CW-B-2	10F~25F 29F~48F
31	T1CW-C-1	10F~25F 29F~48F

~~31~~	~~T1CW-H-2~~	~~10F~25F 29F~48F~~

雲線圈起位取消改到用G-MS21

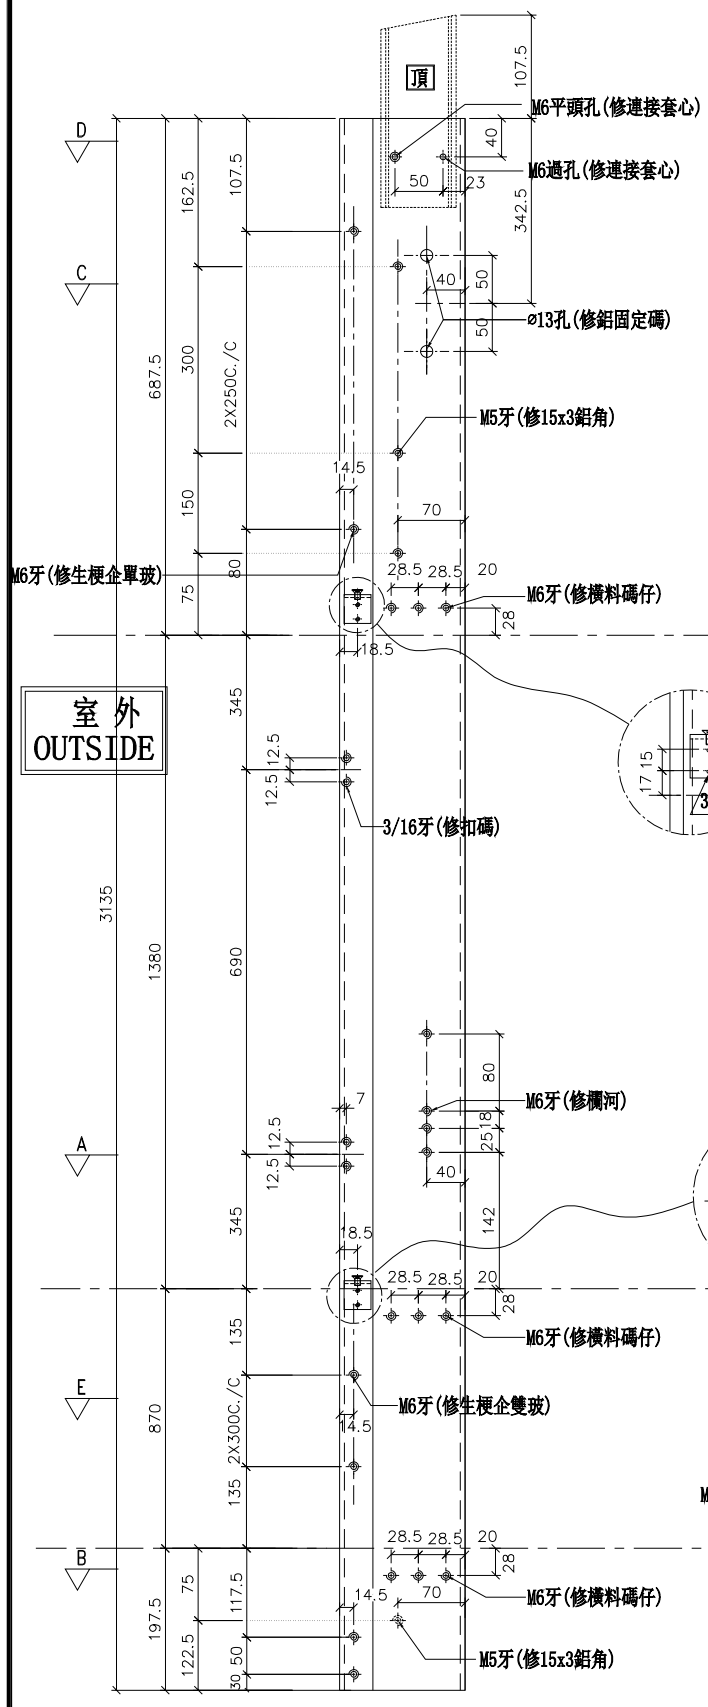

外左　正面　外右

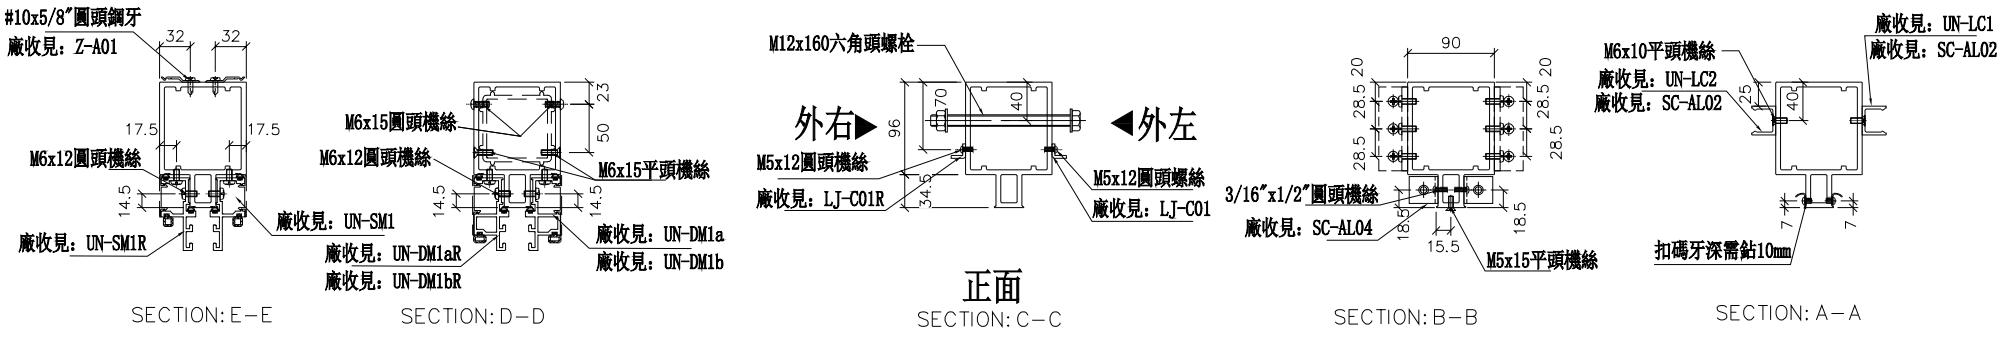

SECTION: E-E　SECTION: D-D　正面 SECTION: C-C　SECTION: B-B　SECTION: A-A

名稱	雙生企1	制圖	羅志光	2019.1.07	修改	A		
材料	X85550	復核	謝永林	2019.1.08	日期	2019.1.31		
顏色	EC-DG-S332054 (3塗)	批準			圖號	G-MS04		

美特鋁質 有限公司
MIDI Aluminium Fabricator Ltd.


工程號	J-837	地盤	觀塘裕民坊


左梗窗右SHR

*請用A3紙打印

數量	位置	樓層
~~31~~	~~T1CW-H-1~~	~~10F~25F 29F~48F~~
31	T1CW-G-2	10F~25F 29F~48F
~~31~~	~~T1CW-G-1~~	~~10F~25F 29F~48F~~
31	T1CW-E-2	10F~25F 29F~48F
31	T1CW-D-1	10F~25F 29F~48F
~~31~~	~~T1CW-A-2~~	~~10F~25F 29F~48F~~
~~31~~	~~T1CW-A-1~~	~~10F~25F 29F~48F~~
31	T1CW-B-3	10F~25F 29F~48F
~~31~~	~~T1CW-B-2~~	~~10F~25F 29F~48F~~
~~31~~	~~T1CW-C-1~~	~~10F~25F 29F~48F~~
~~31~~	~~T1CW-L-2~~	~~10F~25F 29F~48F~~
~~31~~	~~T1CW-J-2~~	~~10F~25F 29F~48F~~
31	T1CW-H-2	10F~25F 29F~48F

雲線圈起位取消改到用G-MS22

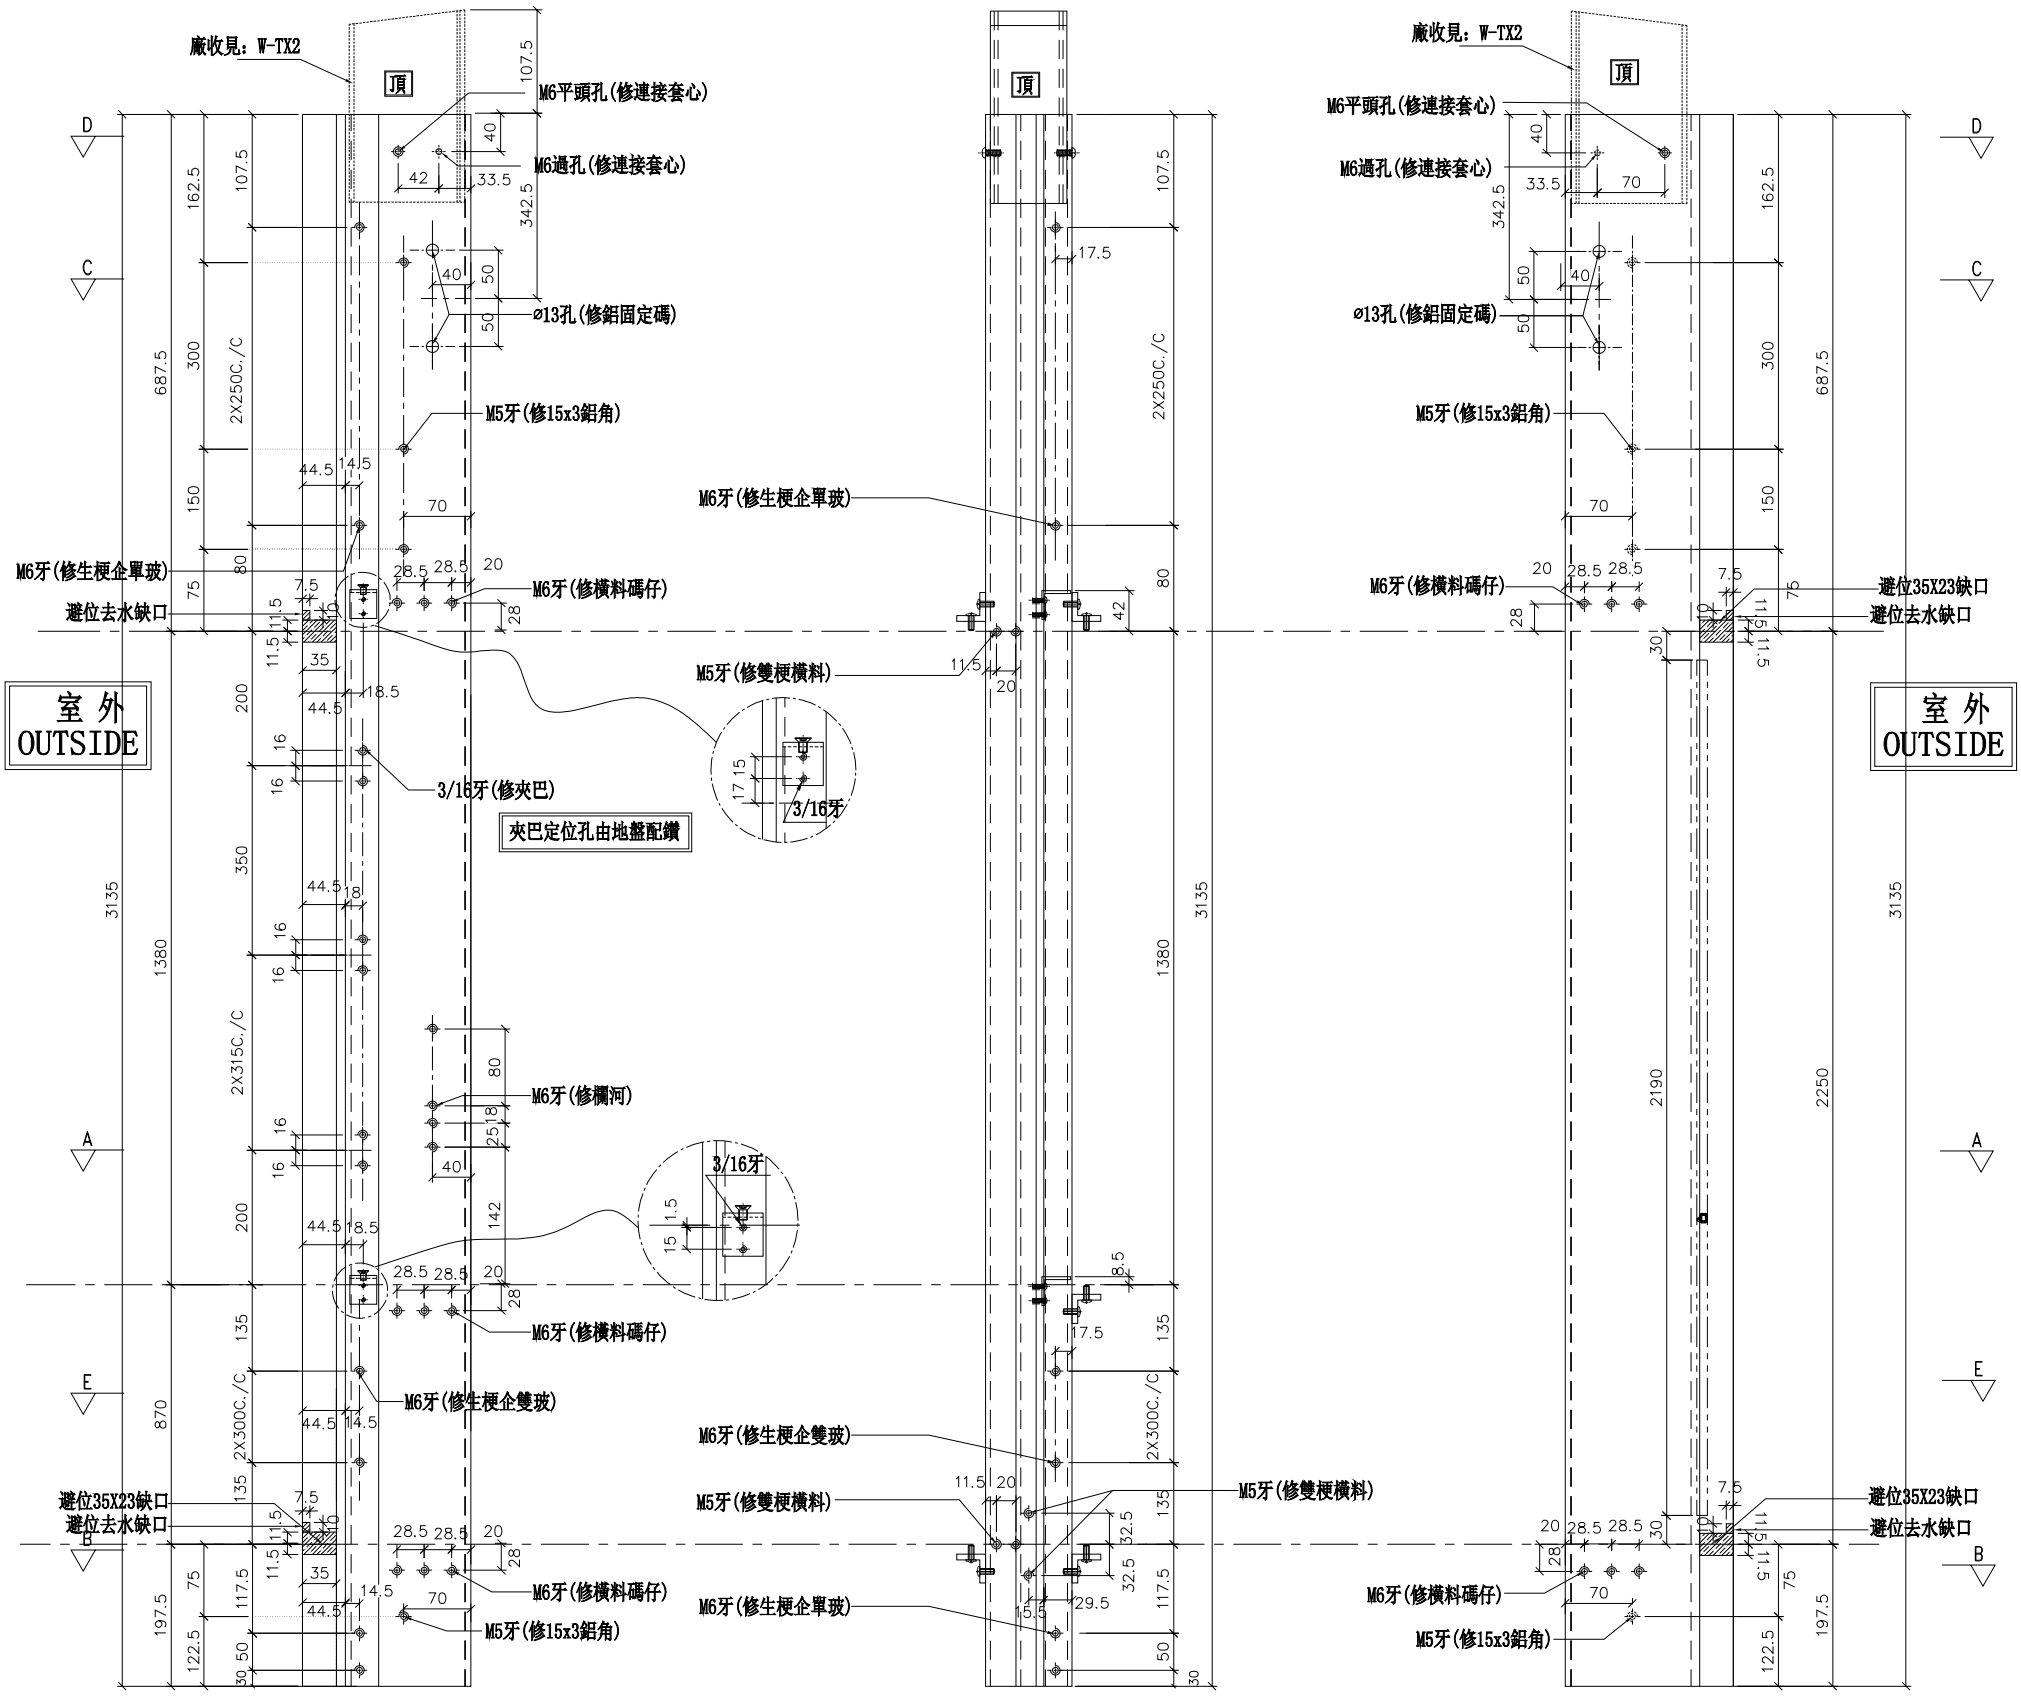

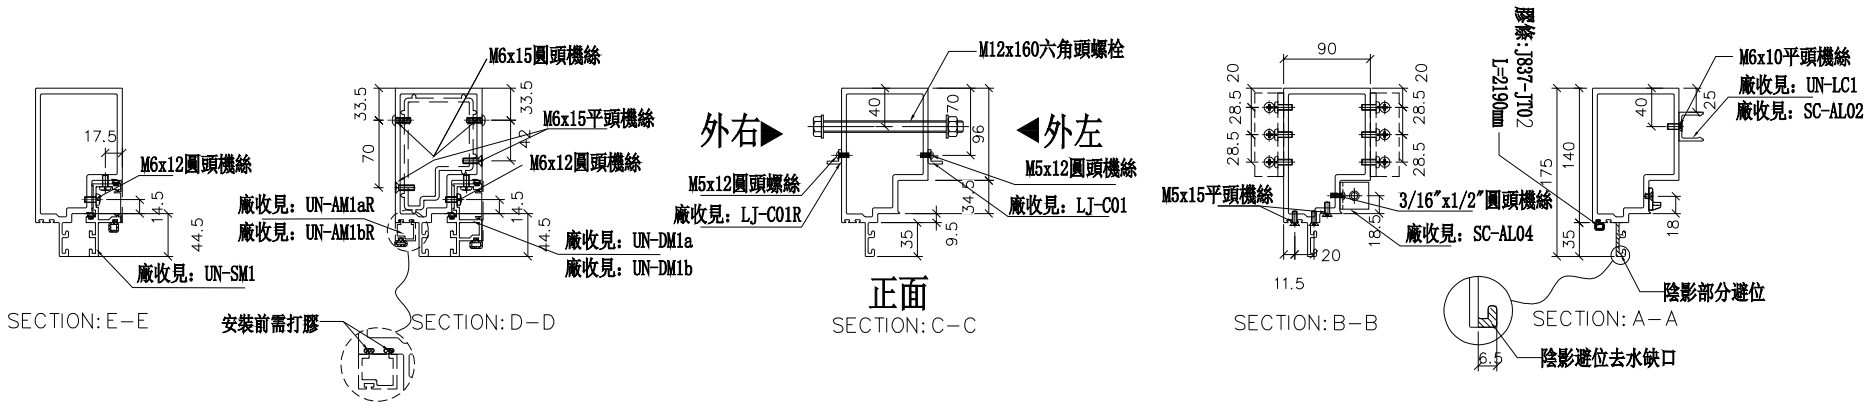

名稱	生梗企	制圖	羅志光	2019.1.07	修改	A		
材料	X85546	復核	謝永林	2019.1.08	日期	2019.1.31		
顏色	EC-DG-S332054 (3塗)	批準			圖號	G-MS05		

美特鋁質 有限公司
MIDI Aluminium Fabricator Ltd.


工程號	J-837	地盤	觀塘裕民坊


左梗窗右SHR

*請用A3紙打印

數量	位置	樓層
~~31~~	~~T1CW-J-2~~	~~10F~25F 29F~48F~~

A版取消

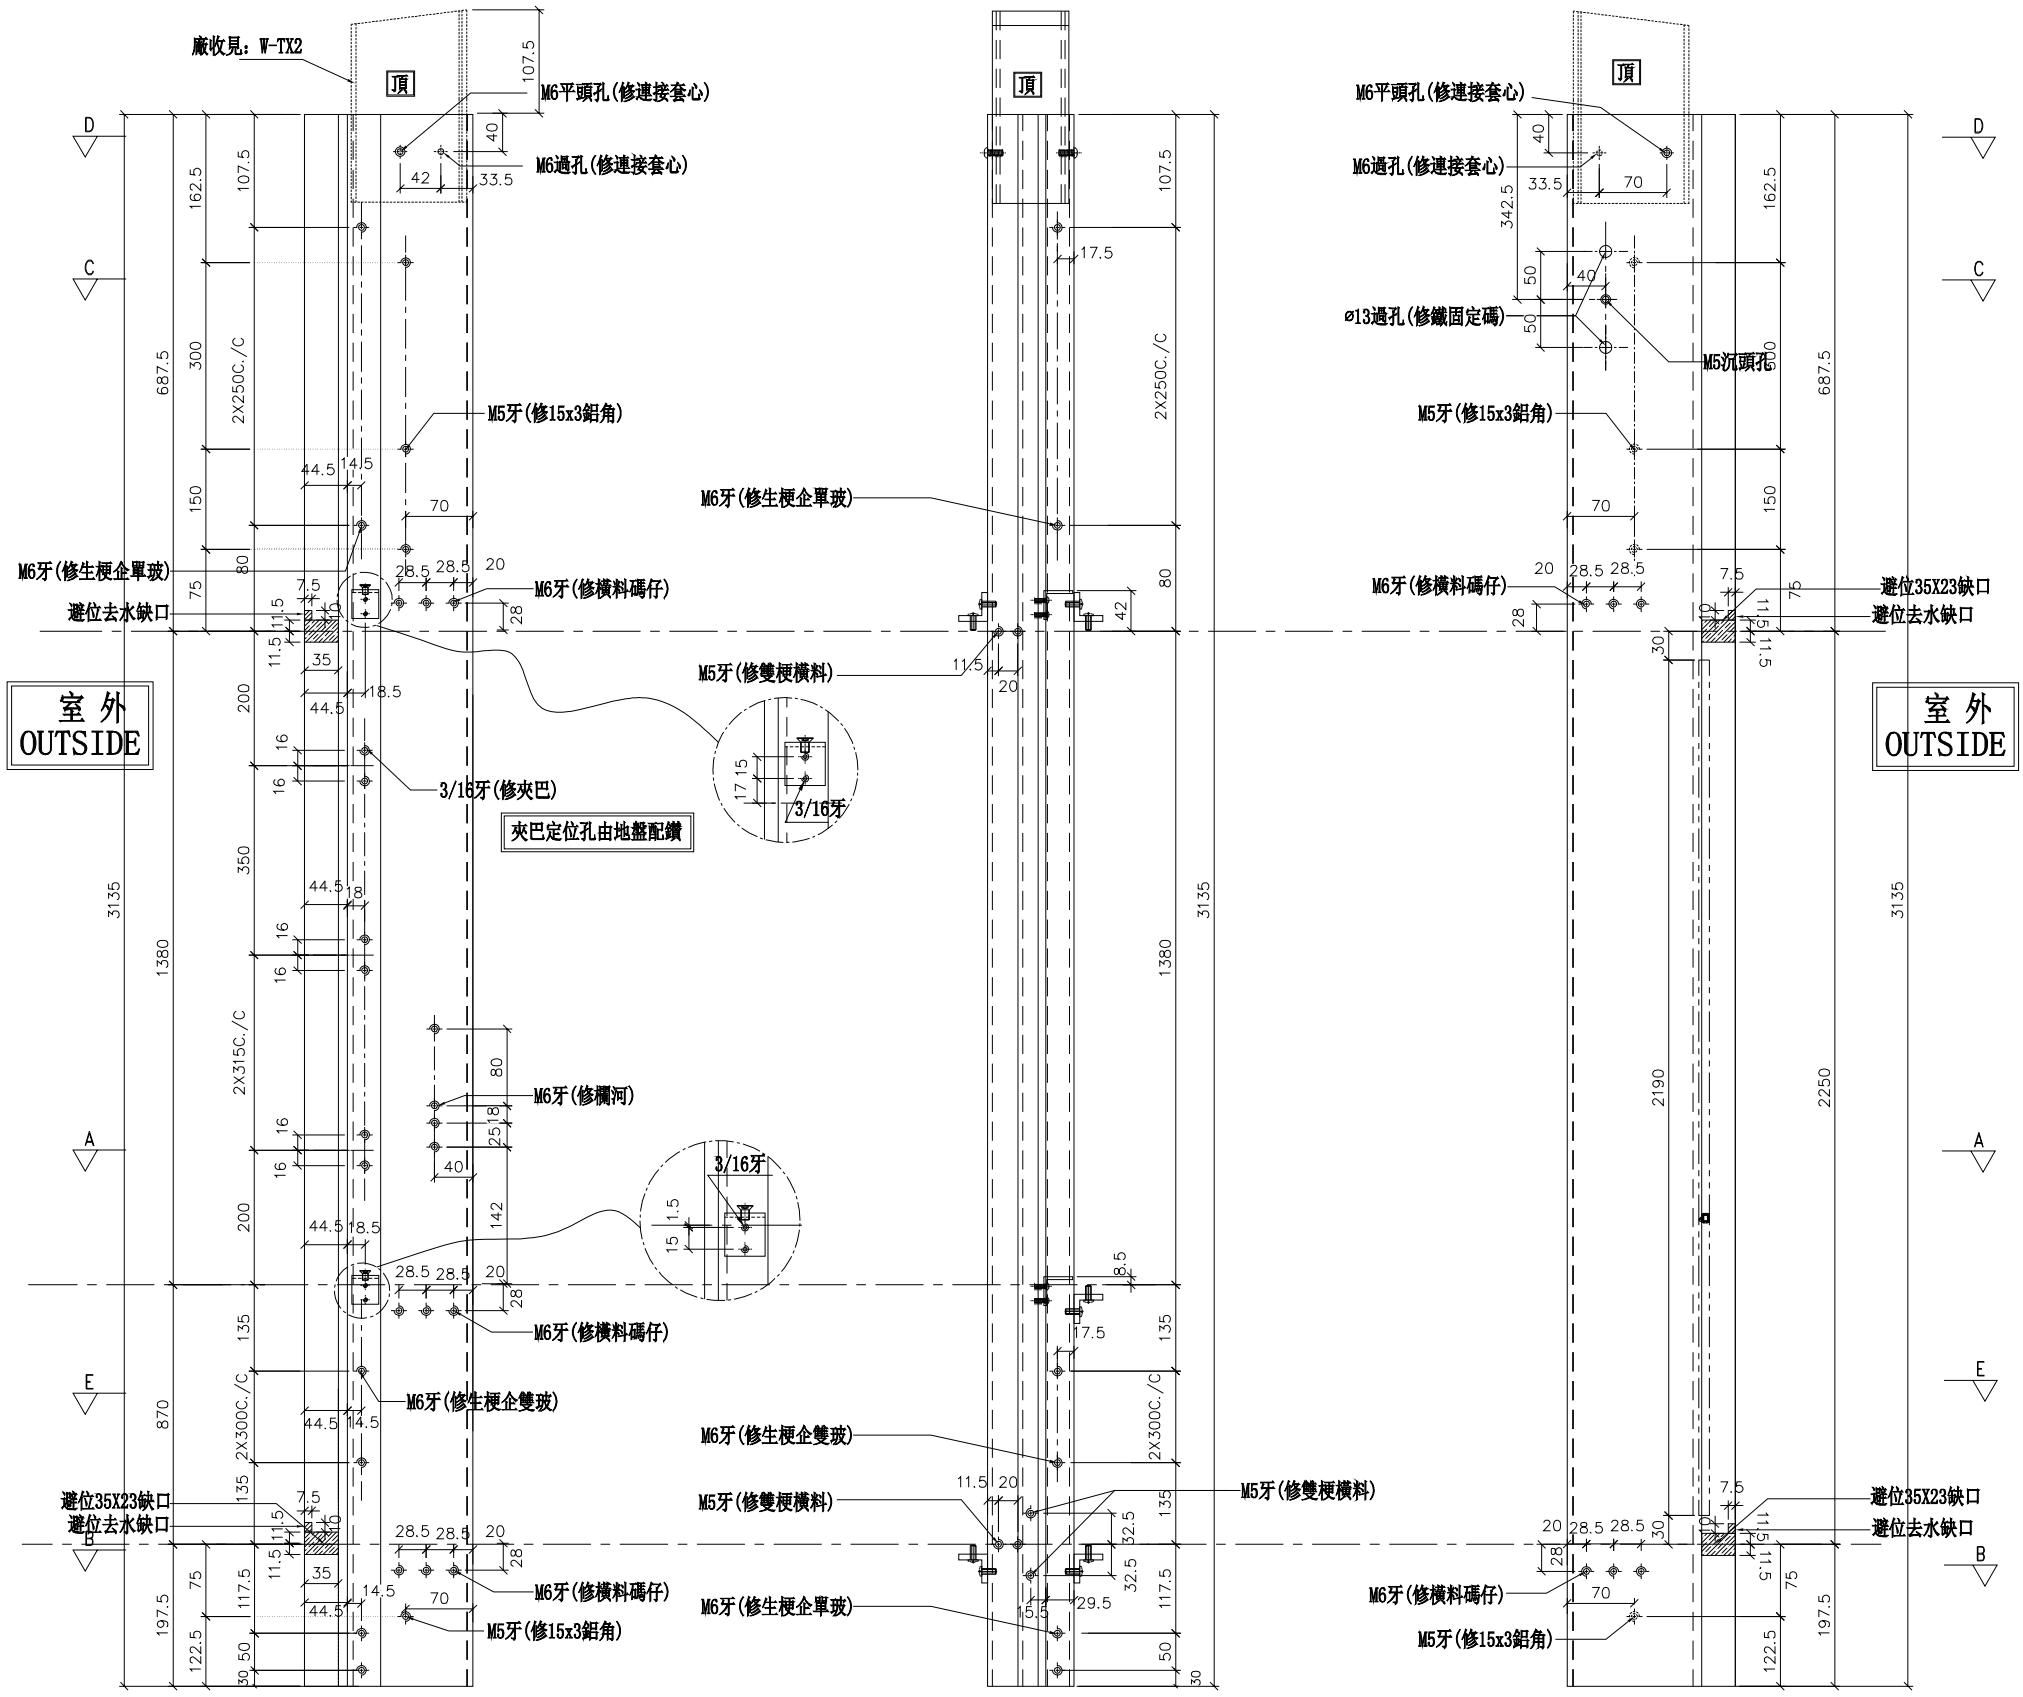

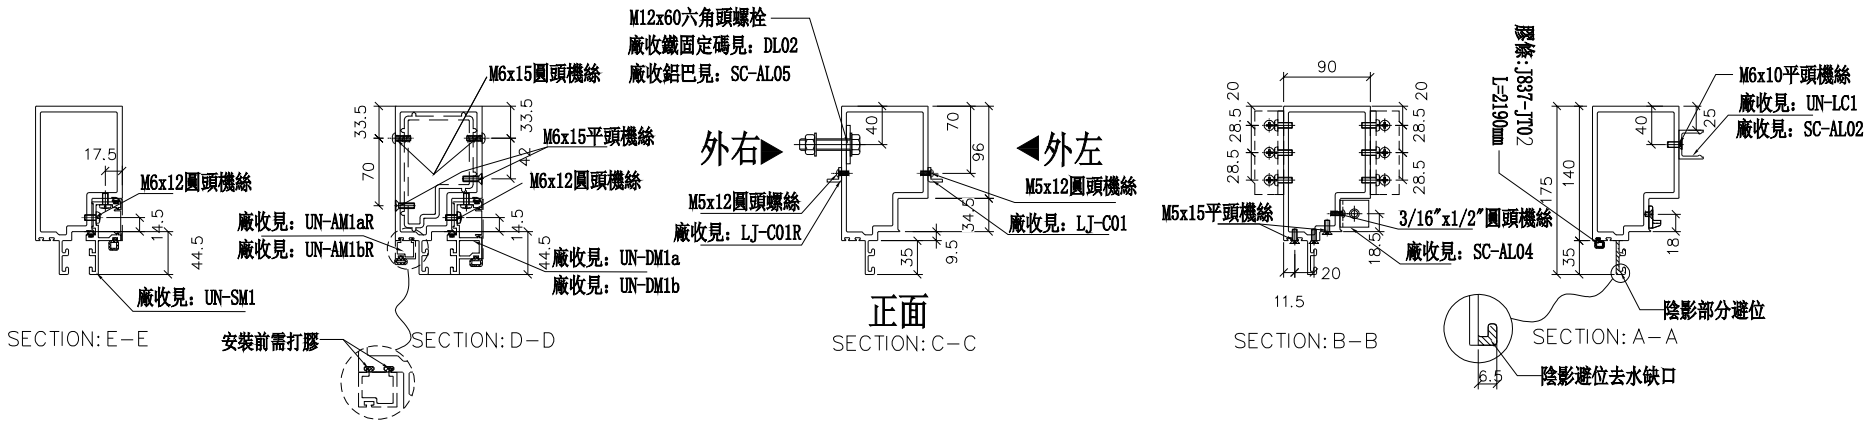

名稱	生梗企	制圖	羅志光	2019.1.07	修改	A		
材料	X85546	復核	謝永林	2019.1.08	日期	2019.1.31		
顏色	EC-DG-S332054 (3塗)	批準			圖號	G-MS05A		

美特鋁質 有限公司
MIDI Aluminium Fabricator Ltd.


工程號	J-837	地盤	觀塘裕民坊


左SHR右梗窗

*請用A3紙打印

數量	位置	樓層
31	T1CW-L-2	10F~25F 29F~48F
~~31~~	~~T1CW-J-2~~	~~10F~25F 29F~48F~~

A版取消

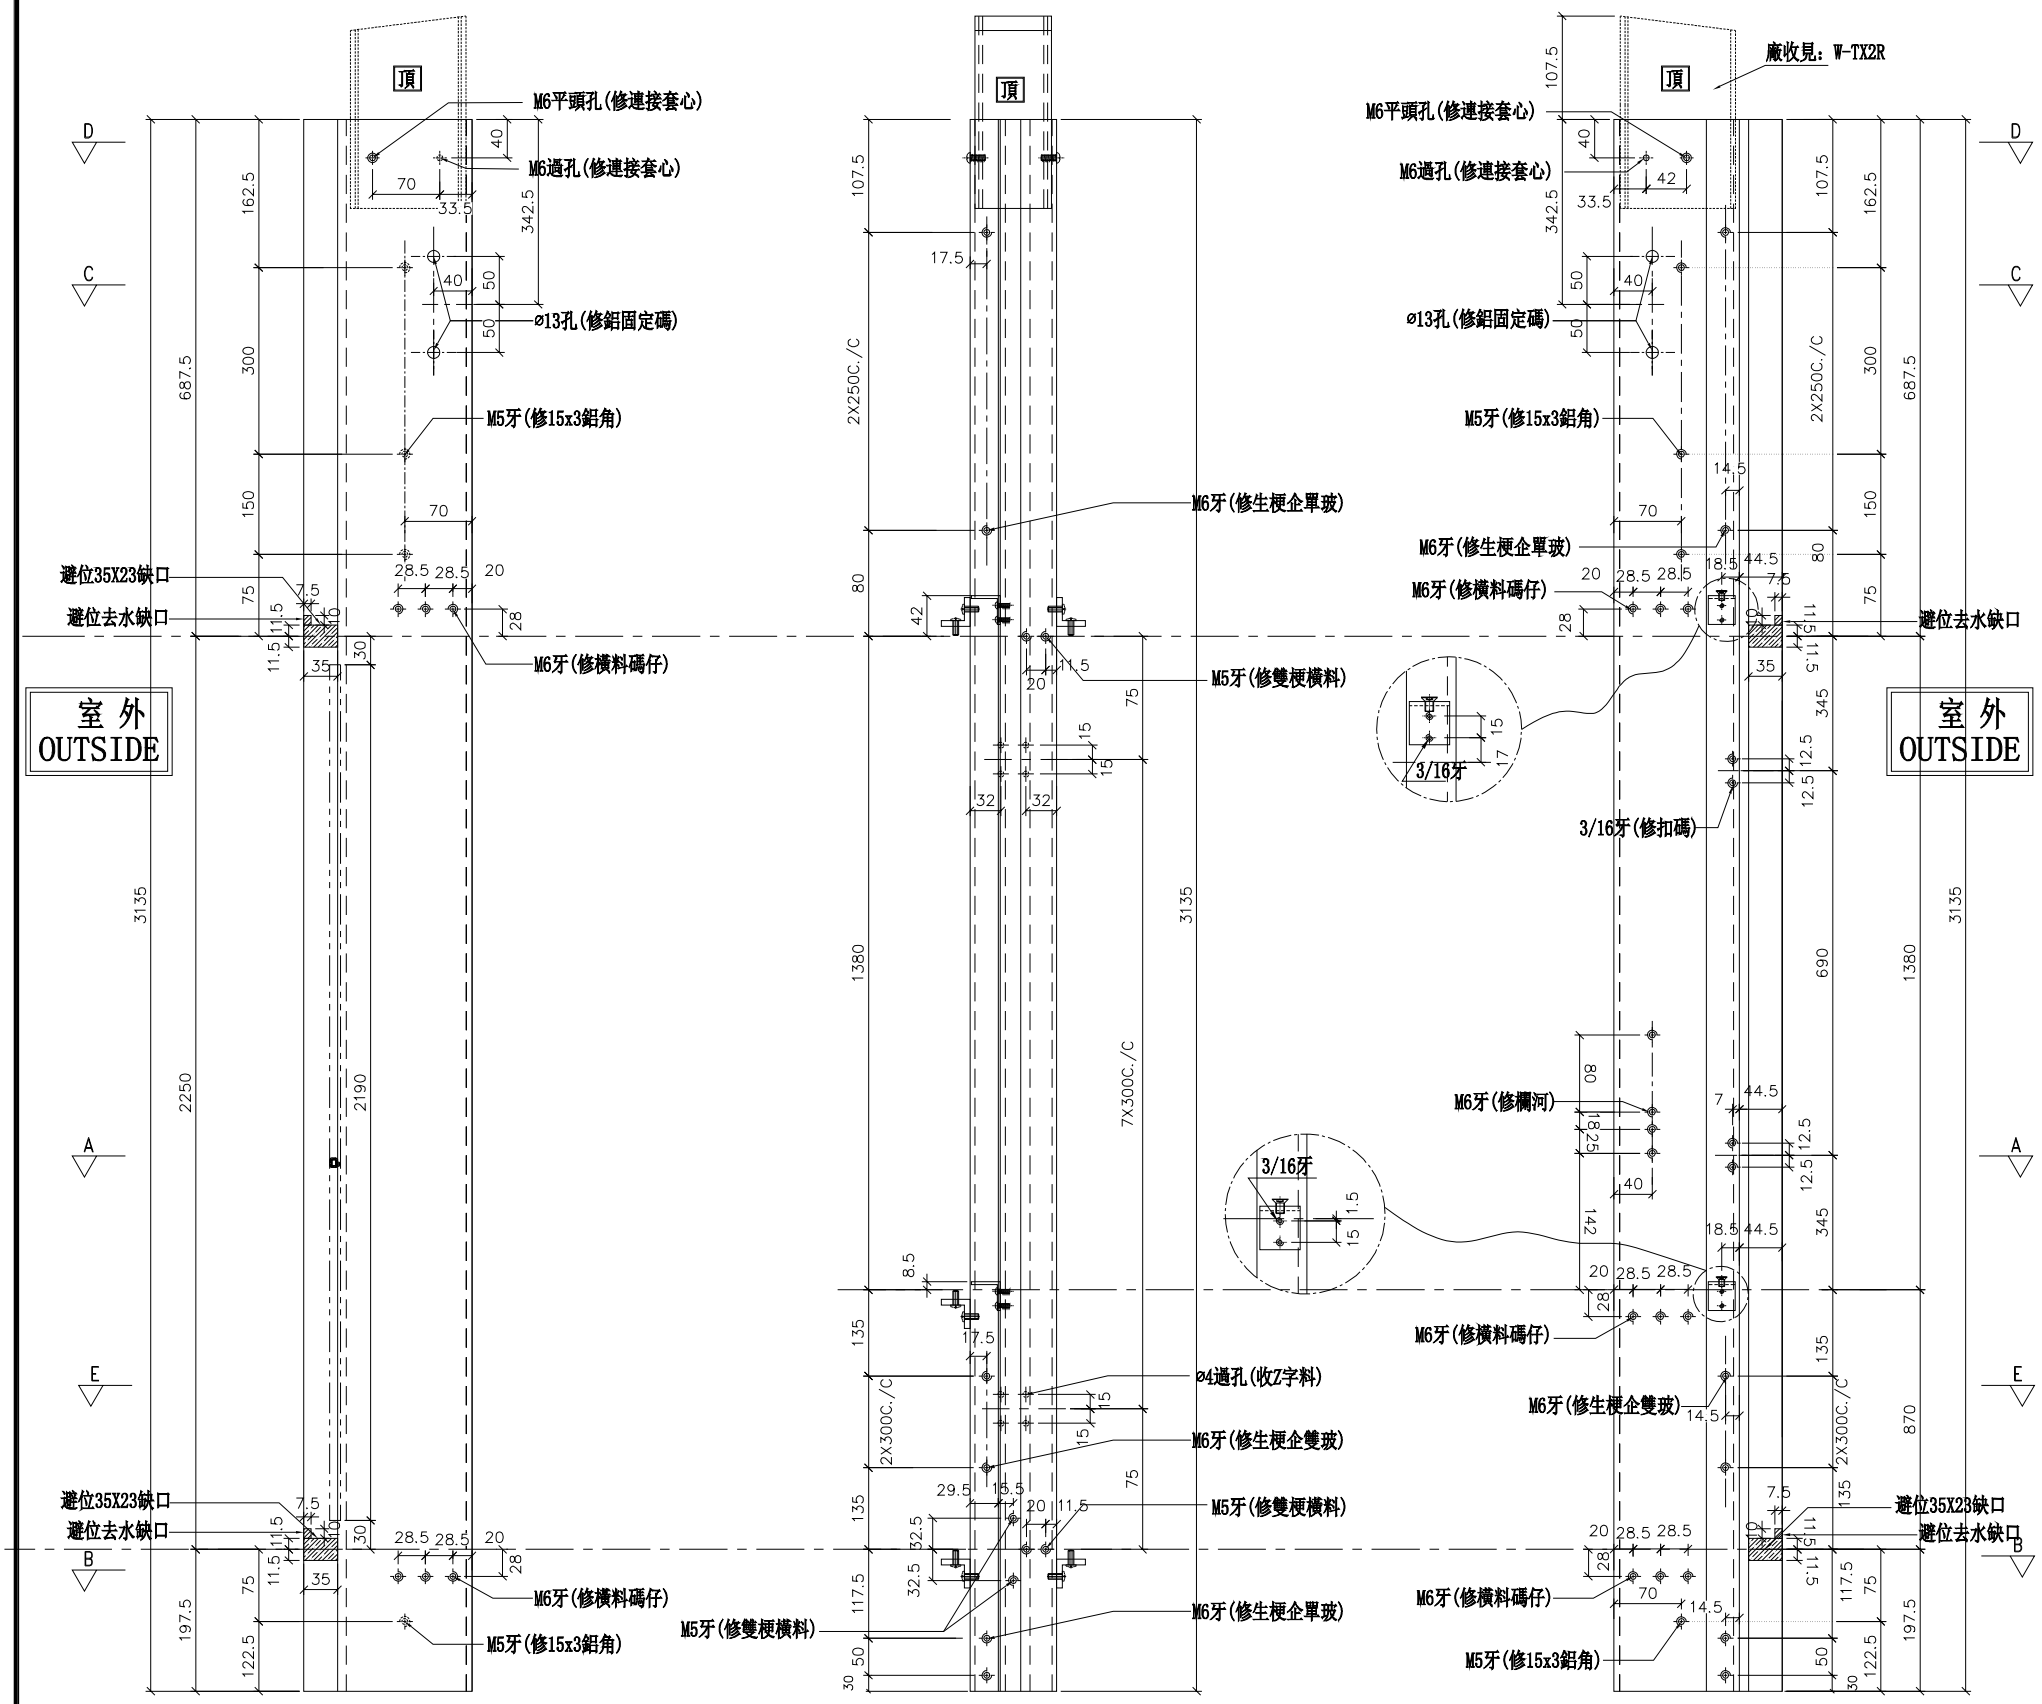

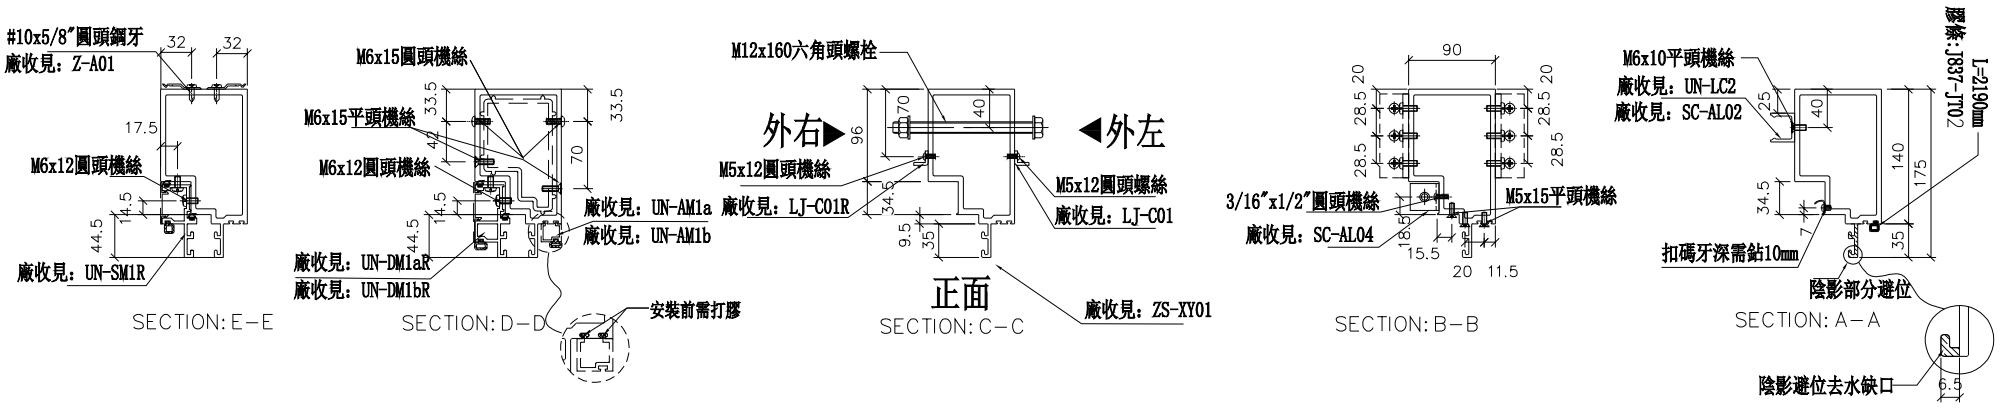

名稱	生梗企	制圖	羅志光	2019.1.07	修改	A		
材料	X85546	復核	謝永林	2019.1.08	日期	2019.1.31		
顏色	EC-DG-S332054 (3塗)	批準			圖號	G-MS06		

美特鋁質 有限公司
MIDI Aluminium Fabricator Ltd.


工程號	J-837	地盤	觀塘裕民坊


左靠墻(SHL)

*請用A3紙打印

*注意：
螺絲鑽平頭孔事宜，請留意M5及3/16"要沉頭 (90° X ø10)，供修螺絲后啲膠用

數量	位置	樓層
31	T1CW-H-1	10F~25F 29F~48F
31	T1CW-G-2	10F~25F 29F~48F
31	T1CW-A-3	10F~25F 29F~48F
62	T1CW-A-1	10F~25F 29F~48F
31	T1CW-B-3	10F~25F 29F~48F
31	T1CW-C-1	10F~25F 29F~48F
31	T1CW-M-2	10F~25F 29F~48F
31	T1CW-K-2	10F~25F 29F~48F
31	T1CW-H-2	10F~25F 29F~48F

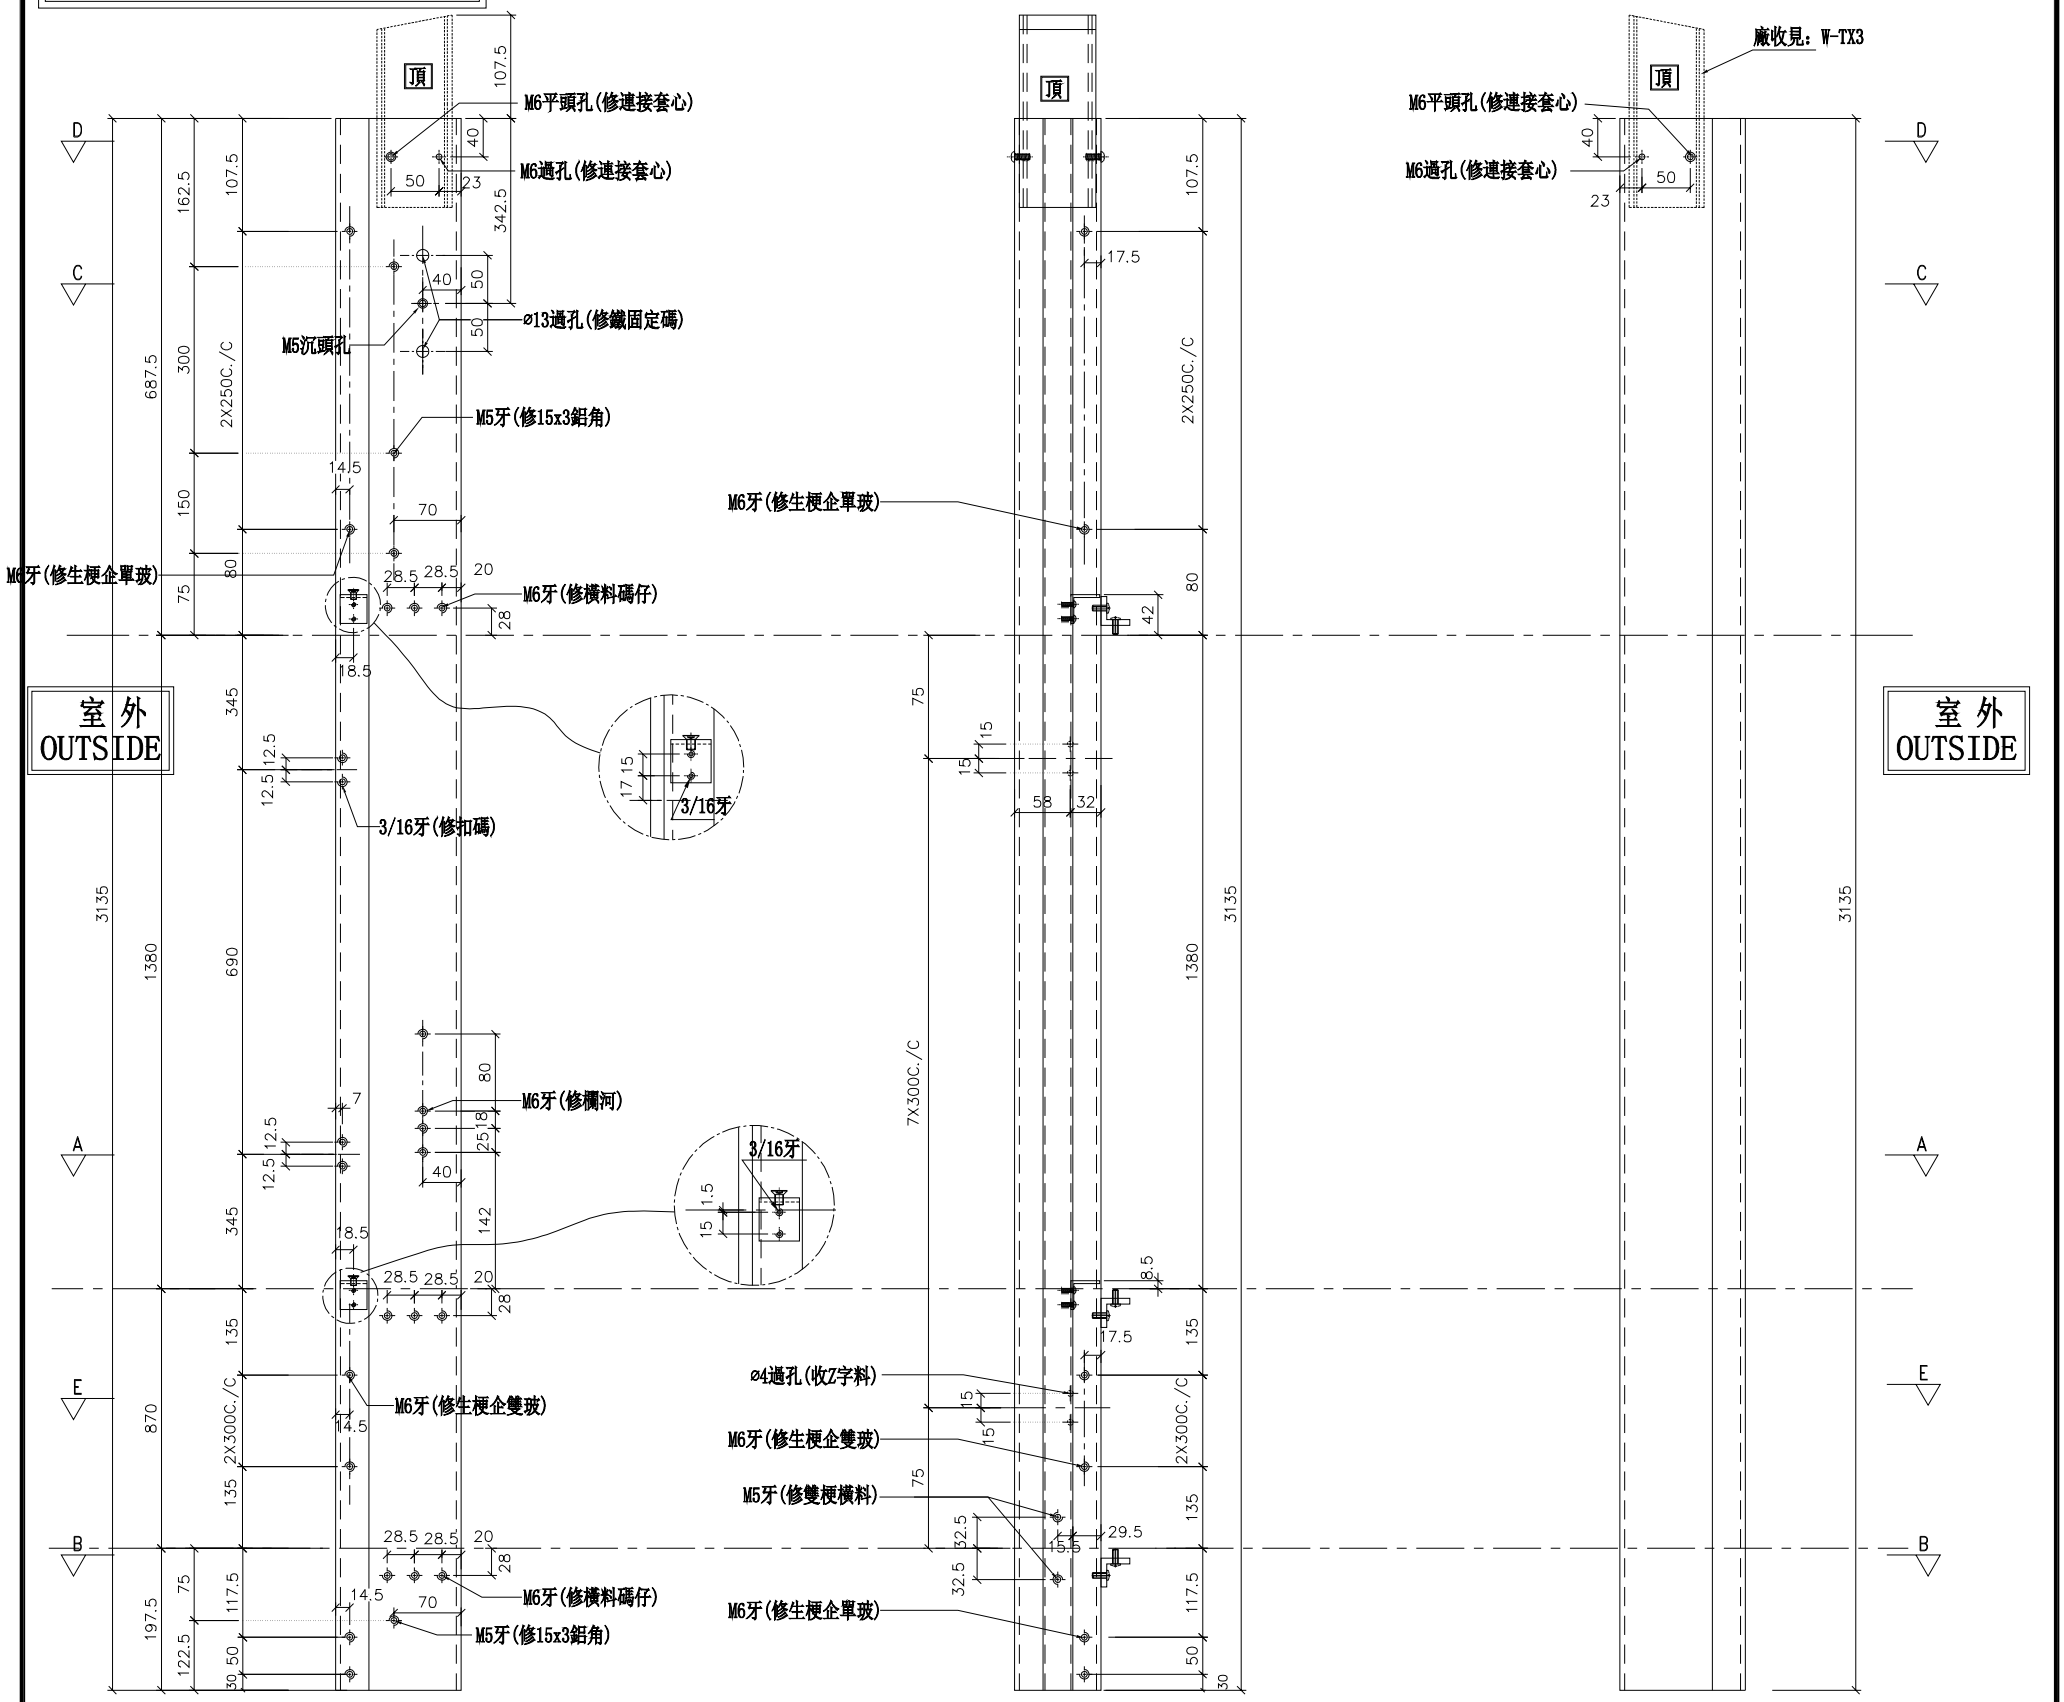

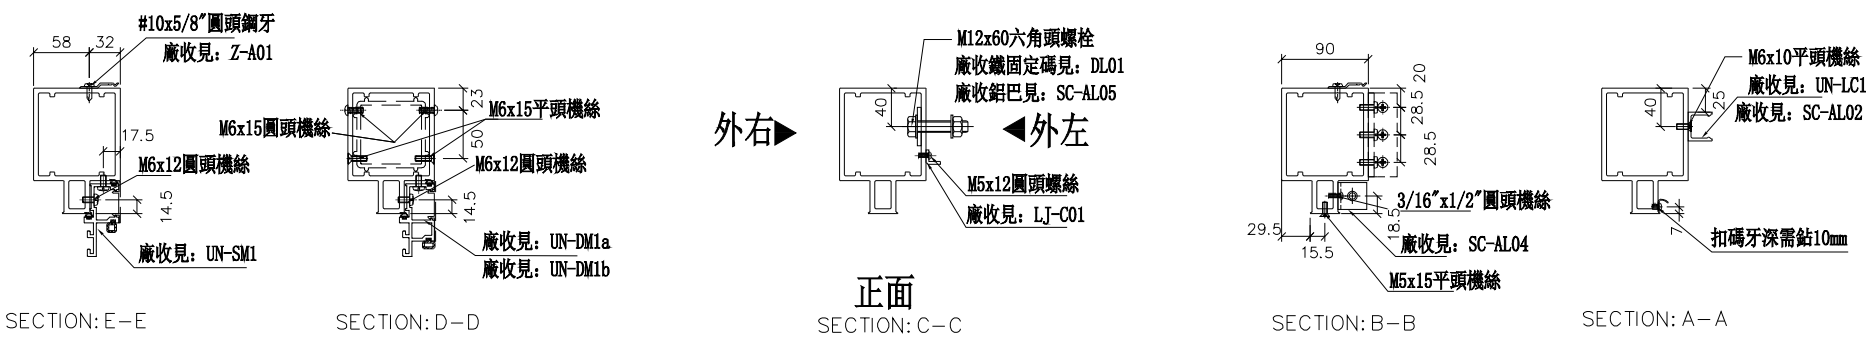

SECTION: E-E　SECTION: D-D　正面 SECTION: C-C　SECTION: B-B　SECTION: A-A

名稱	雙生企1	制圖	羅志光	2019.1.07	修改			
材料	X85550	復核	謝永林	2019.1.08	日期			
顏色	EC-DG-S332054 (3塗)	批準			圖號	G-MS07		

美特鋁質 有限公司
MIDI Aluminium Fabricator Ltd.


工程號	J-837	地盤	觀塘裕民坊

右靠墻(SHR)


*請用A3紙打印

*注意：
螺絲鑽平頭孔事宜，請留意M5及3/16"要沉頭 (90° X ø10)，供修螺絲后啲膠用


數量	位置	樓層
31	T1CW-H-1	10F~25F 29F~48F
31	T1CW-G-2	10F~25F 29F~48F
31	T1CW-F-2	10F~25F 29F~48F
31	T1CW-E-2	10F~25F 29F~48F
31	T1CW-D-1	10F~25F 29F~48F
31	T1CW-A-1	10F~25F 29F~48F
31	T1CW-B-3	10F~25F 29F~48F
31	T1CW-L-1	10F~25F 29F~48F
31	T1CW-J-1	10F~25F 29F~48F

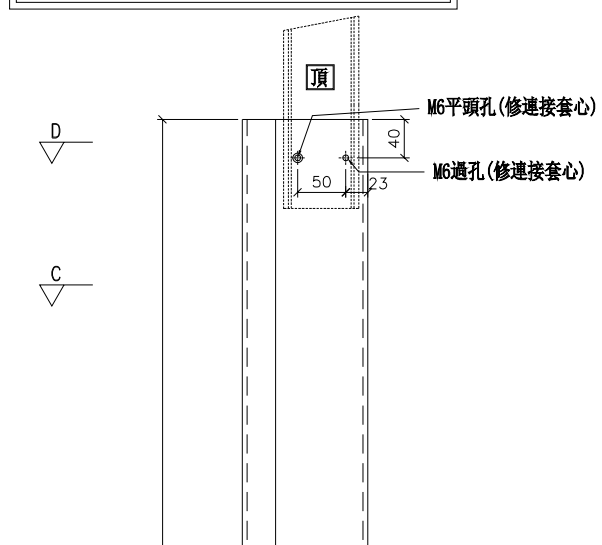


外左

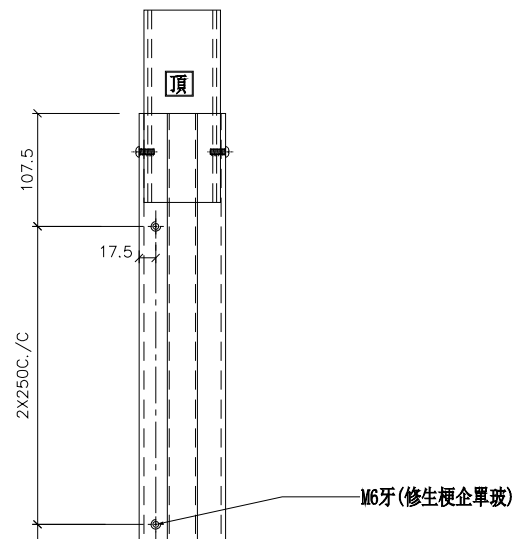


正面

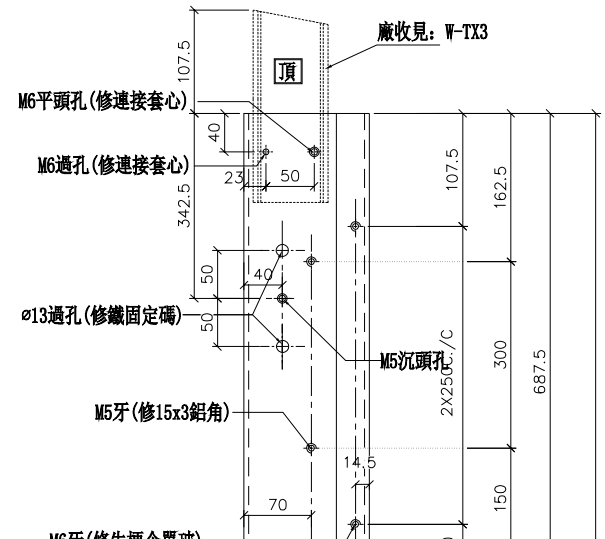


外右

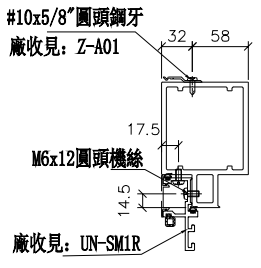


SECTION: E-E

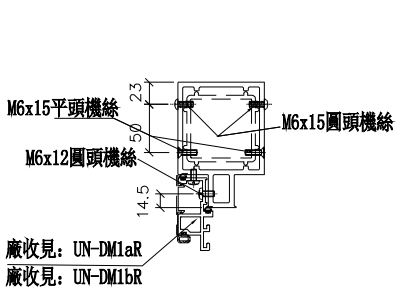


SECTION: D-D

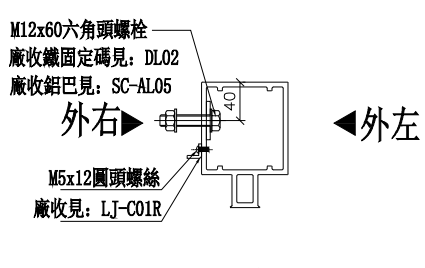

正面
SECTION: C-C

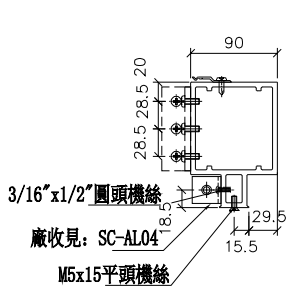

SECTION: B-B

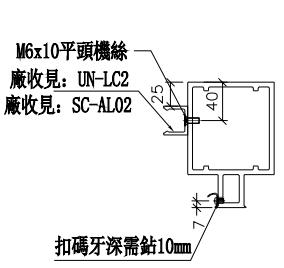

SECTION: A-A

名稱	雙生企1	制圖	羅志光	2019.1.07	修改			
材料	X85550	復核	謝永林	2019.1.08	日期			
顏色	EC-DG-S332054 (3塗)	批準			圖號	G-MS07R		

美特鋁質 有限公司
MIDI Aluminium Fabricator Ltd.


工程號	J-837	地盤	觀塘裕民坊


數量	位置	樓層
31	T1CW-A-2	10F~25F 29F~48F
31	T1CW-M-1	10F~25F 29F~48F
31	T1CW-K-1	10F~25F 29F~48F

左靠墻(SHL)

*請用A3紙打印


*注意:
螺絲鑽平頭孔事宜，請留意M5及3/16"要沉頭 (90° X ø10)，供修螺絲后唧膠用

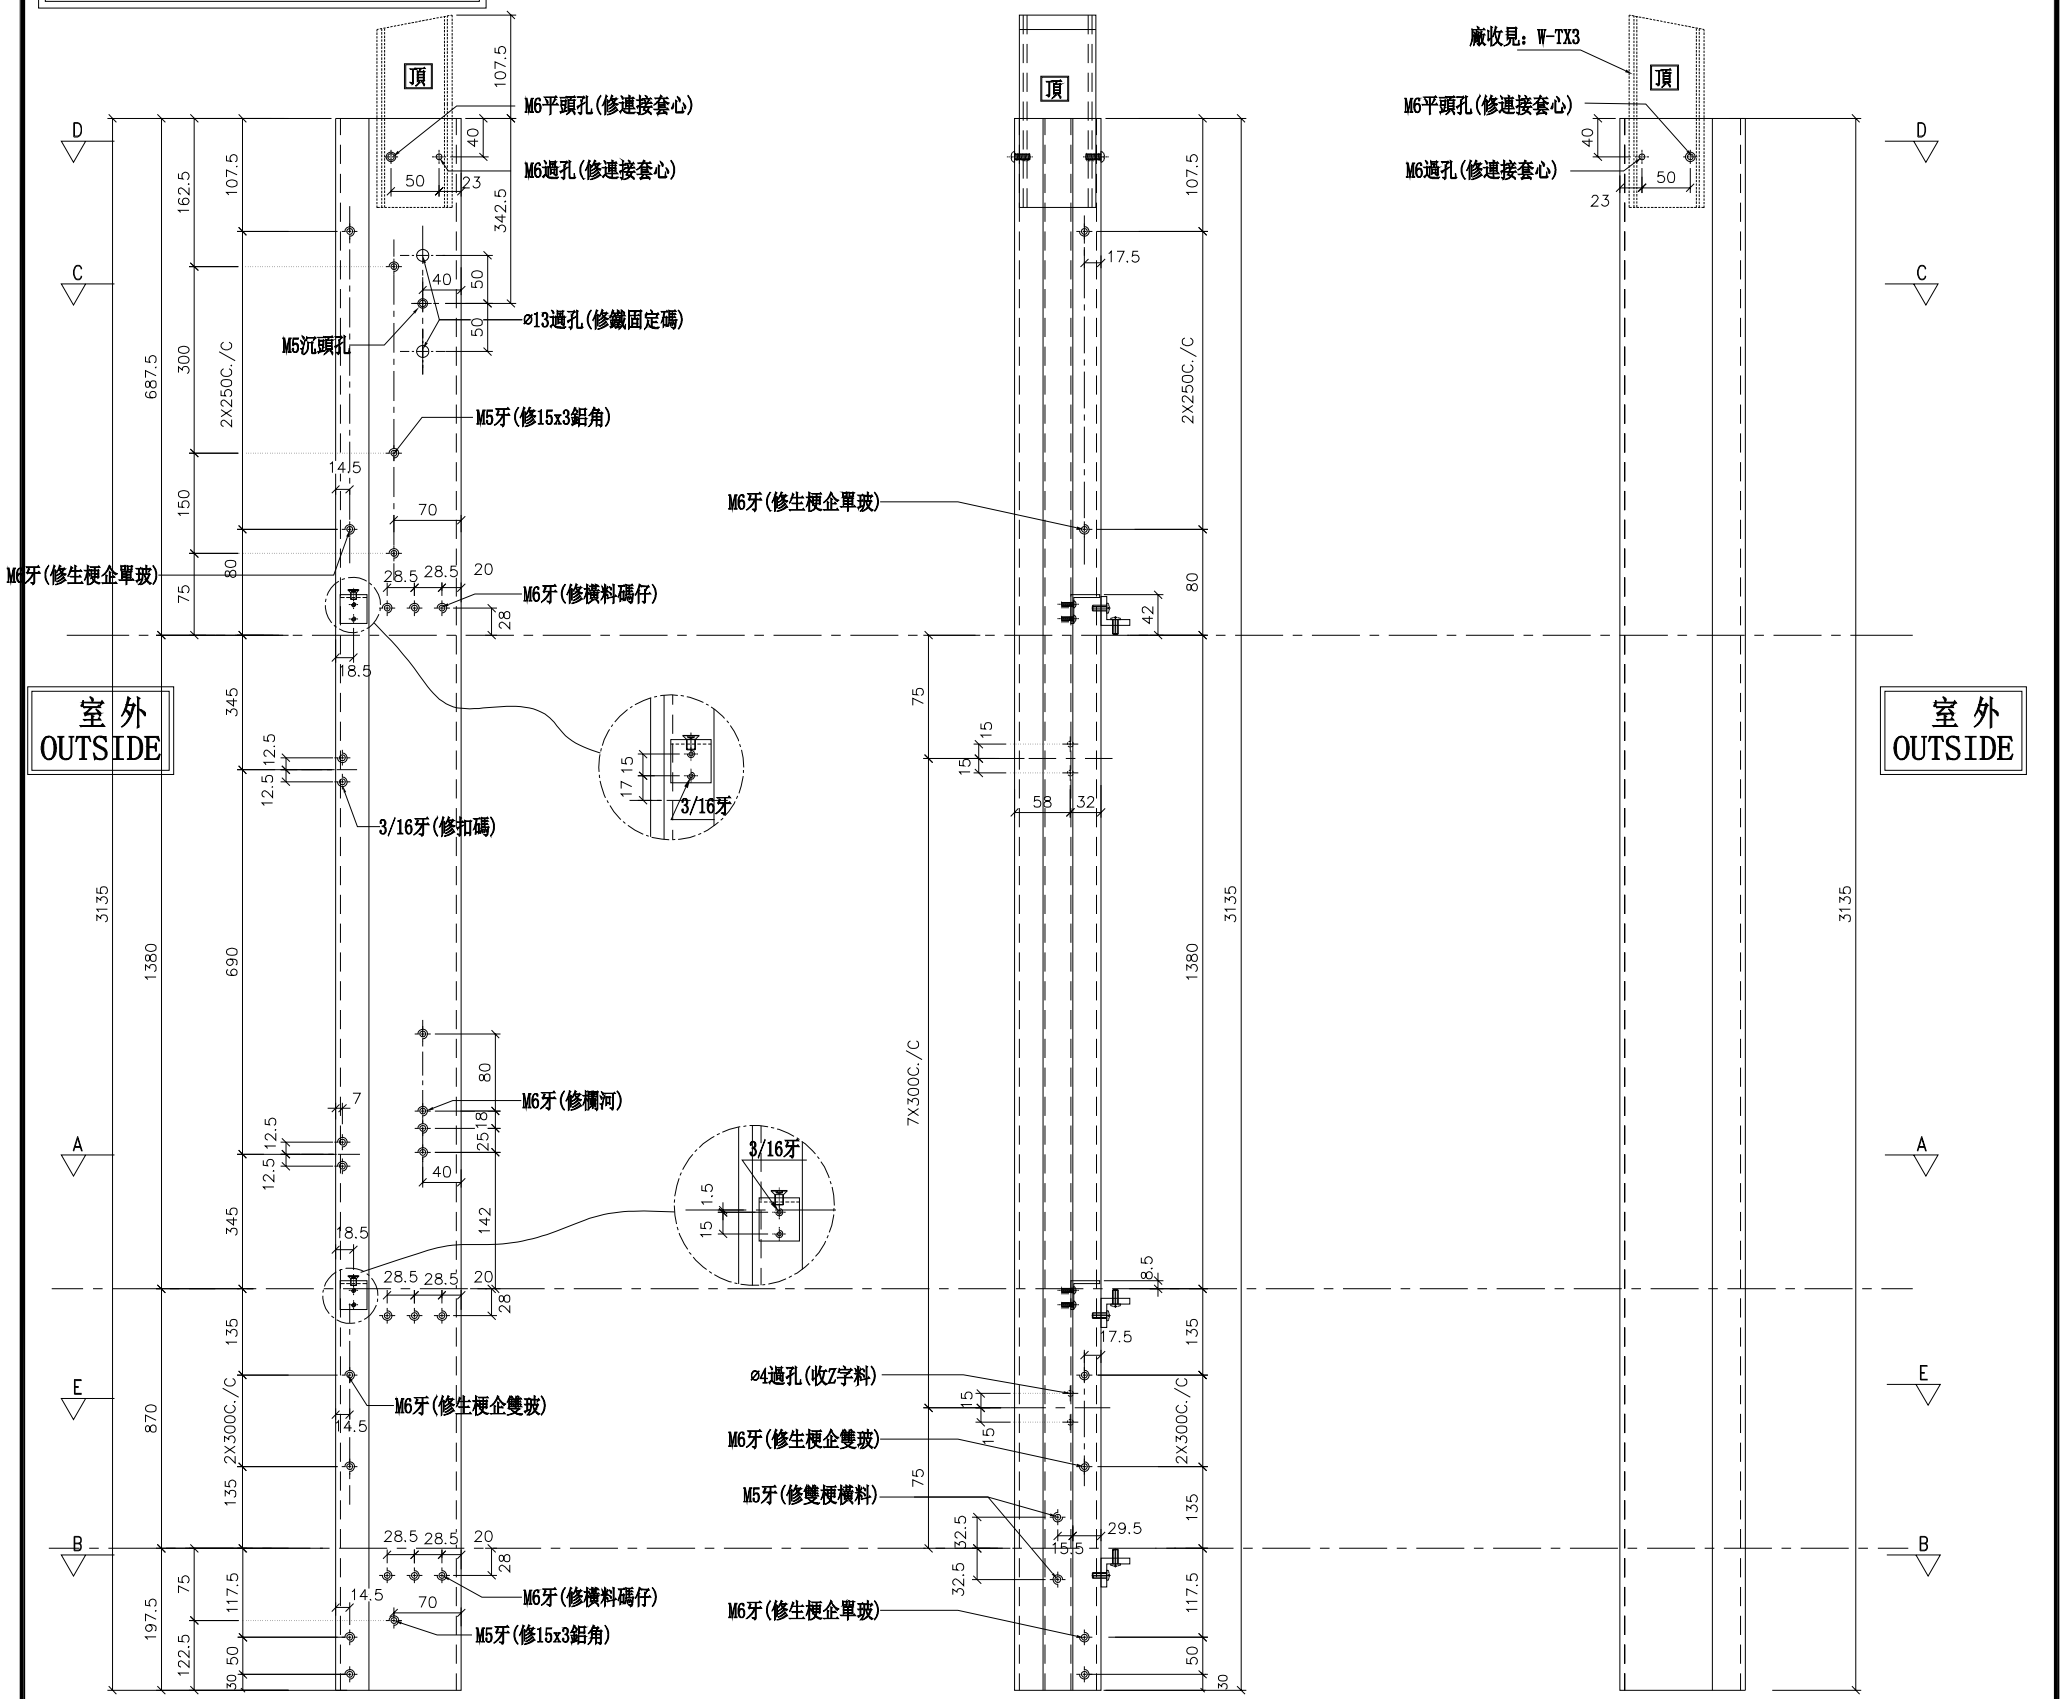

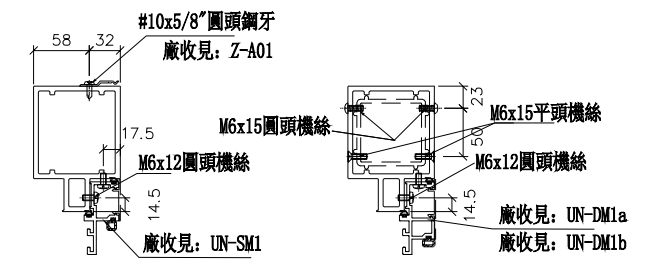


SECTION: E-E


SECTION: D-D

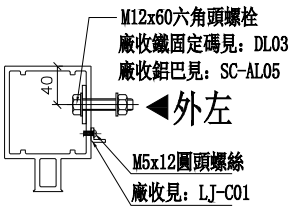

正面
SECTION: C-C

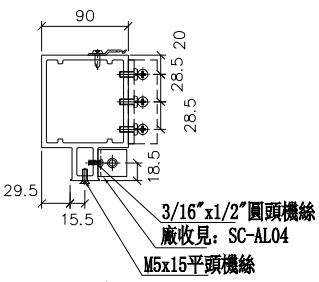

SECTION: B-B

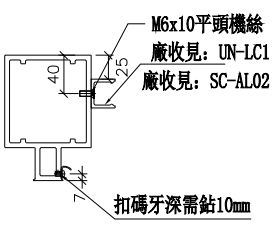

SECTION: A-A

名稱	雙生企1	制圖	羅志光	2019.1.07	修改			
材料	X85550	復核	謝永林	2019.1.08	日期			
顏色	EC-DG-S332054 (3塗)	批準			圖號	G-MS08		

美特鋁質 有限公司
MIDI Aluminium Fabricator Ltd.


工程號	J-837	地盤	觀塘裕民坊

數量	位置	樓層
31	T1CW-D-1	10F~25F 29F~48F
31	T1CW-B-2	10F~25F 29F~48F
31	T1CW-L-2	10F~25F 29F~48F
31	T1CW-J-2	10F~25F 29F~48F


右靠墻(SHR)

*請用A3紙打印


*注意：
螺絲鑽平頭孔事宜，請留意M5及3/16"要沉頭 (90° X ø10)，供修螺絲后啲膠用

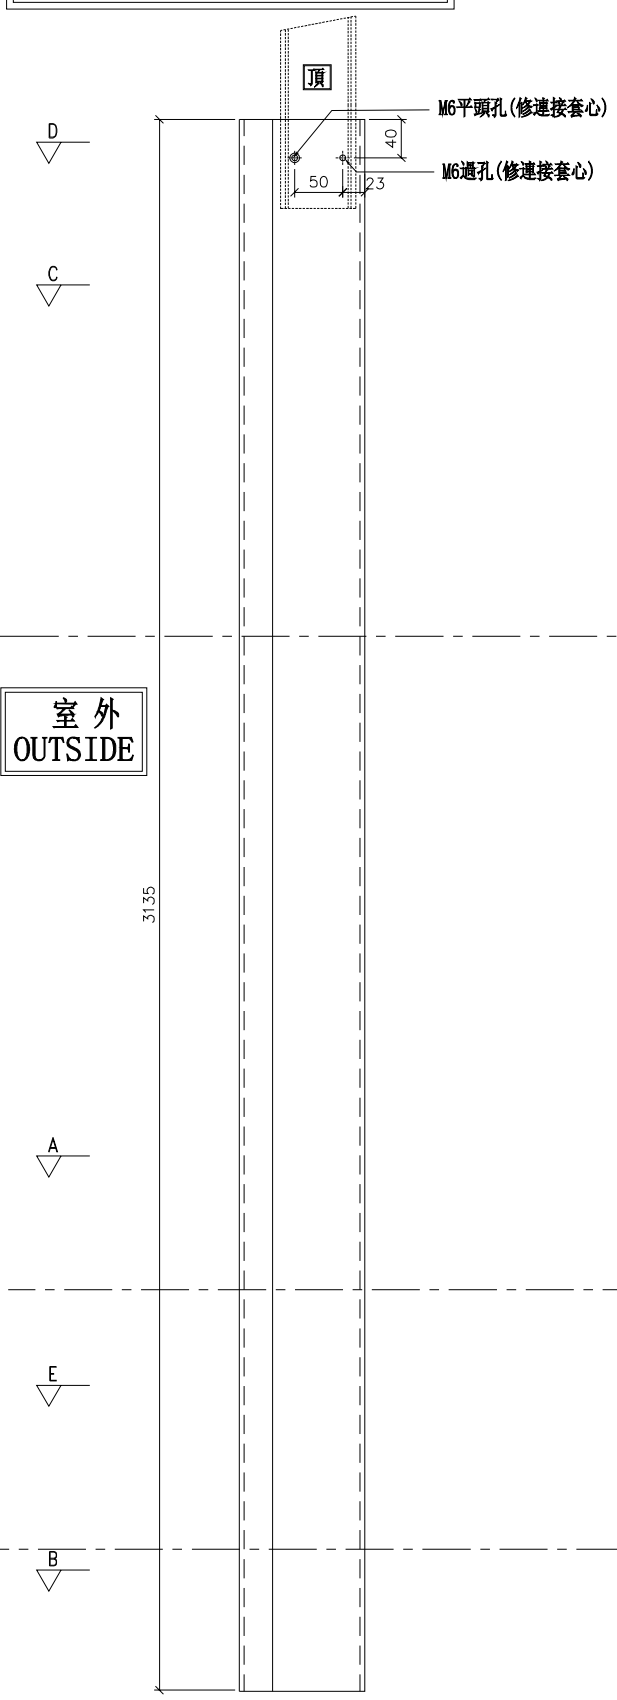


外左

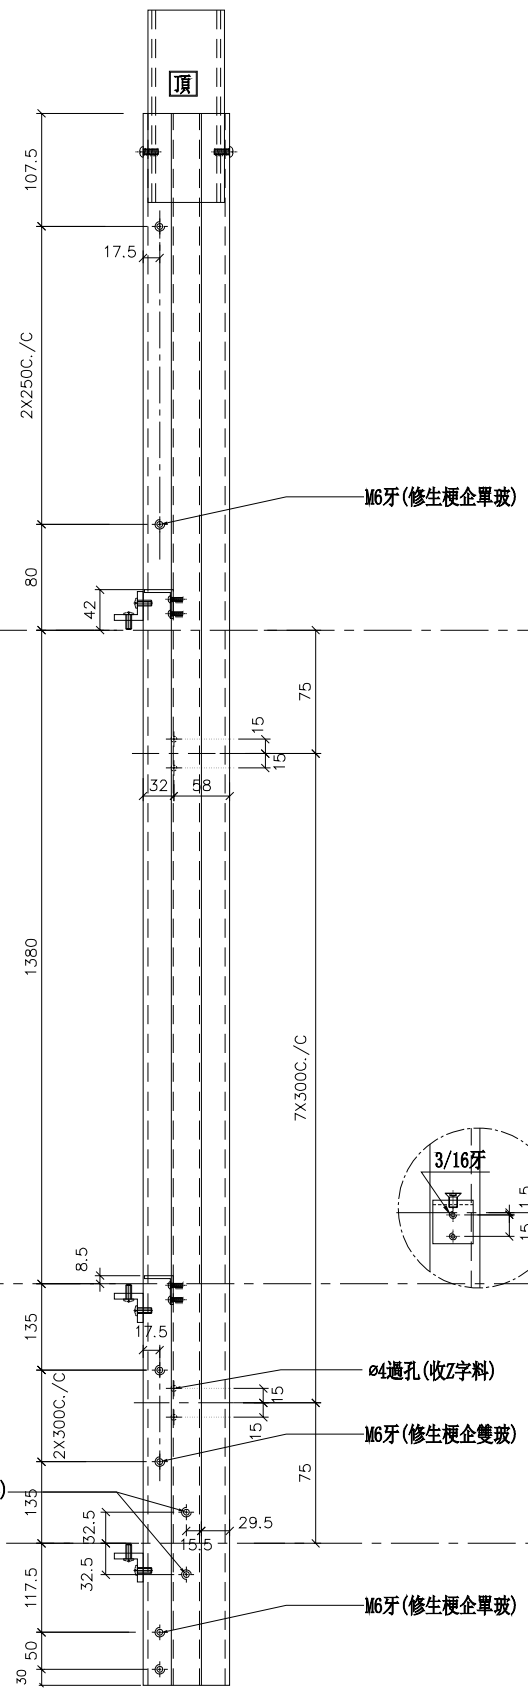

正面

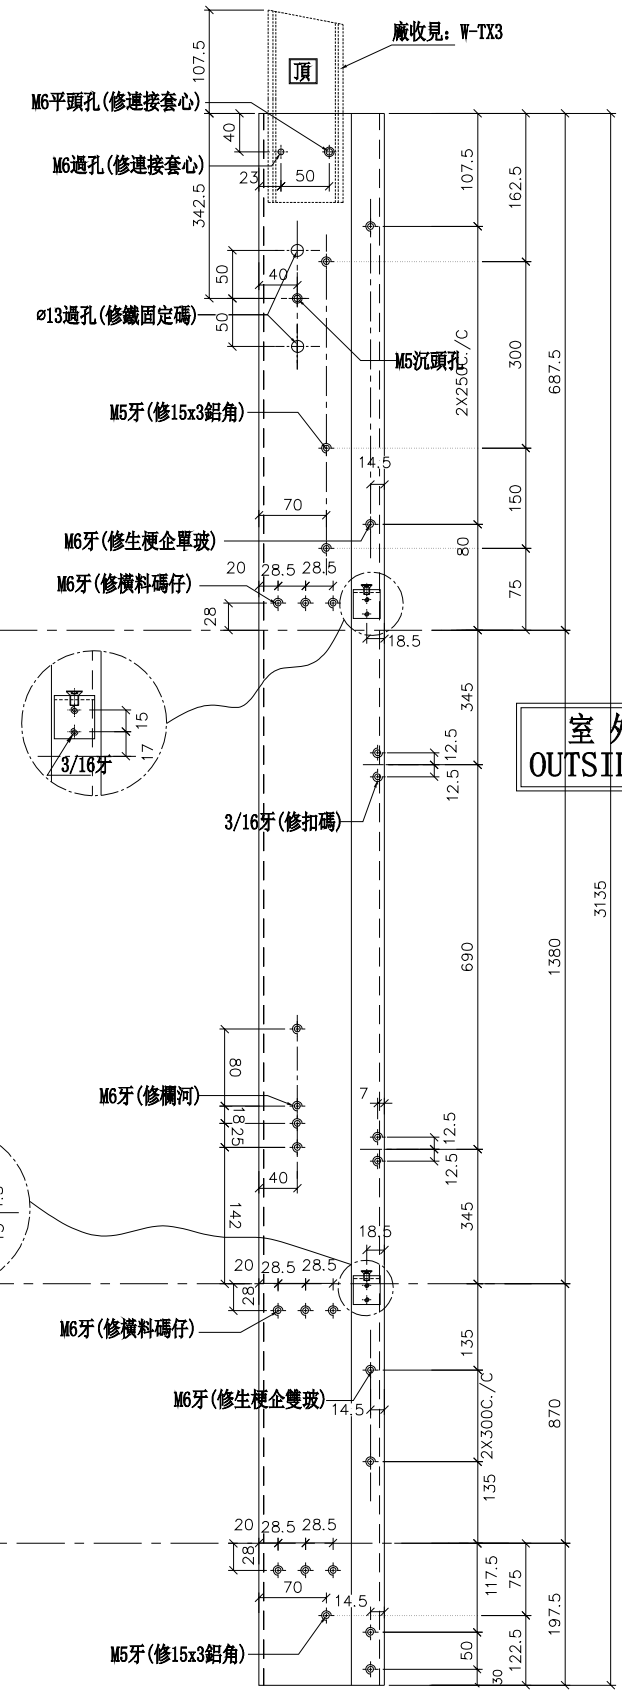

外右

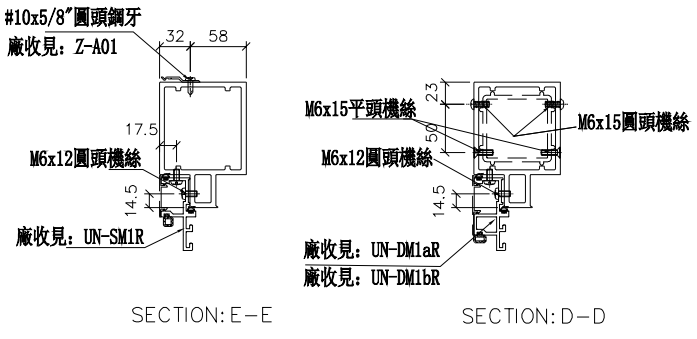

SECTION: E-E　SECTION: D-D　正面 SECTION: C-C　SECTION: B-B　SECTION: A-A

名稱	雙生企1	制圖	羅志光	2019.1.07	修改			
材料	X85550	復核	謝永林	2019.1.08	日期			
顏色	EC-DG-S332054 (3塗)	批準			圖號	G-MS08R		

美特鋁質 有限公司
MIDI Aluminium Fabricator Ltd.


工程號	J-837	地盤	觀塘裕民坊


數量	位置	樓層
31	T1CW-D-1	10F~25F 29F~48F
31	T1CW-C-1	10F~25F 29F~48F
31	T1CW-H-2	10F~25F 29F~48F

（左邊）雙主企位


*請用A3紙打印

*注意：
螺絲鑽平頭孔事宜，請留意M5及3/16″要沉頭（90° X ø10），供修螺絲后啲膠用

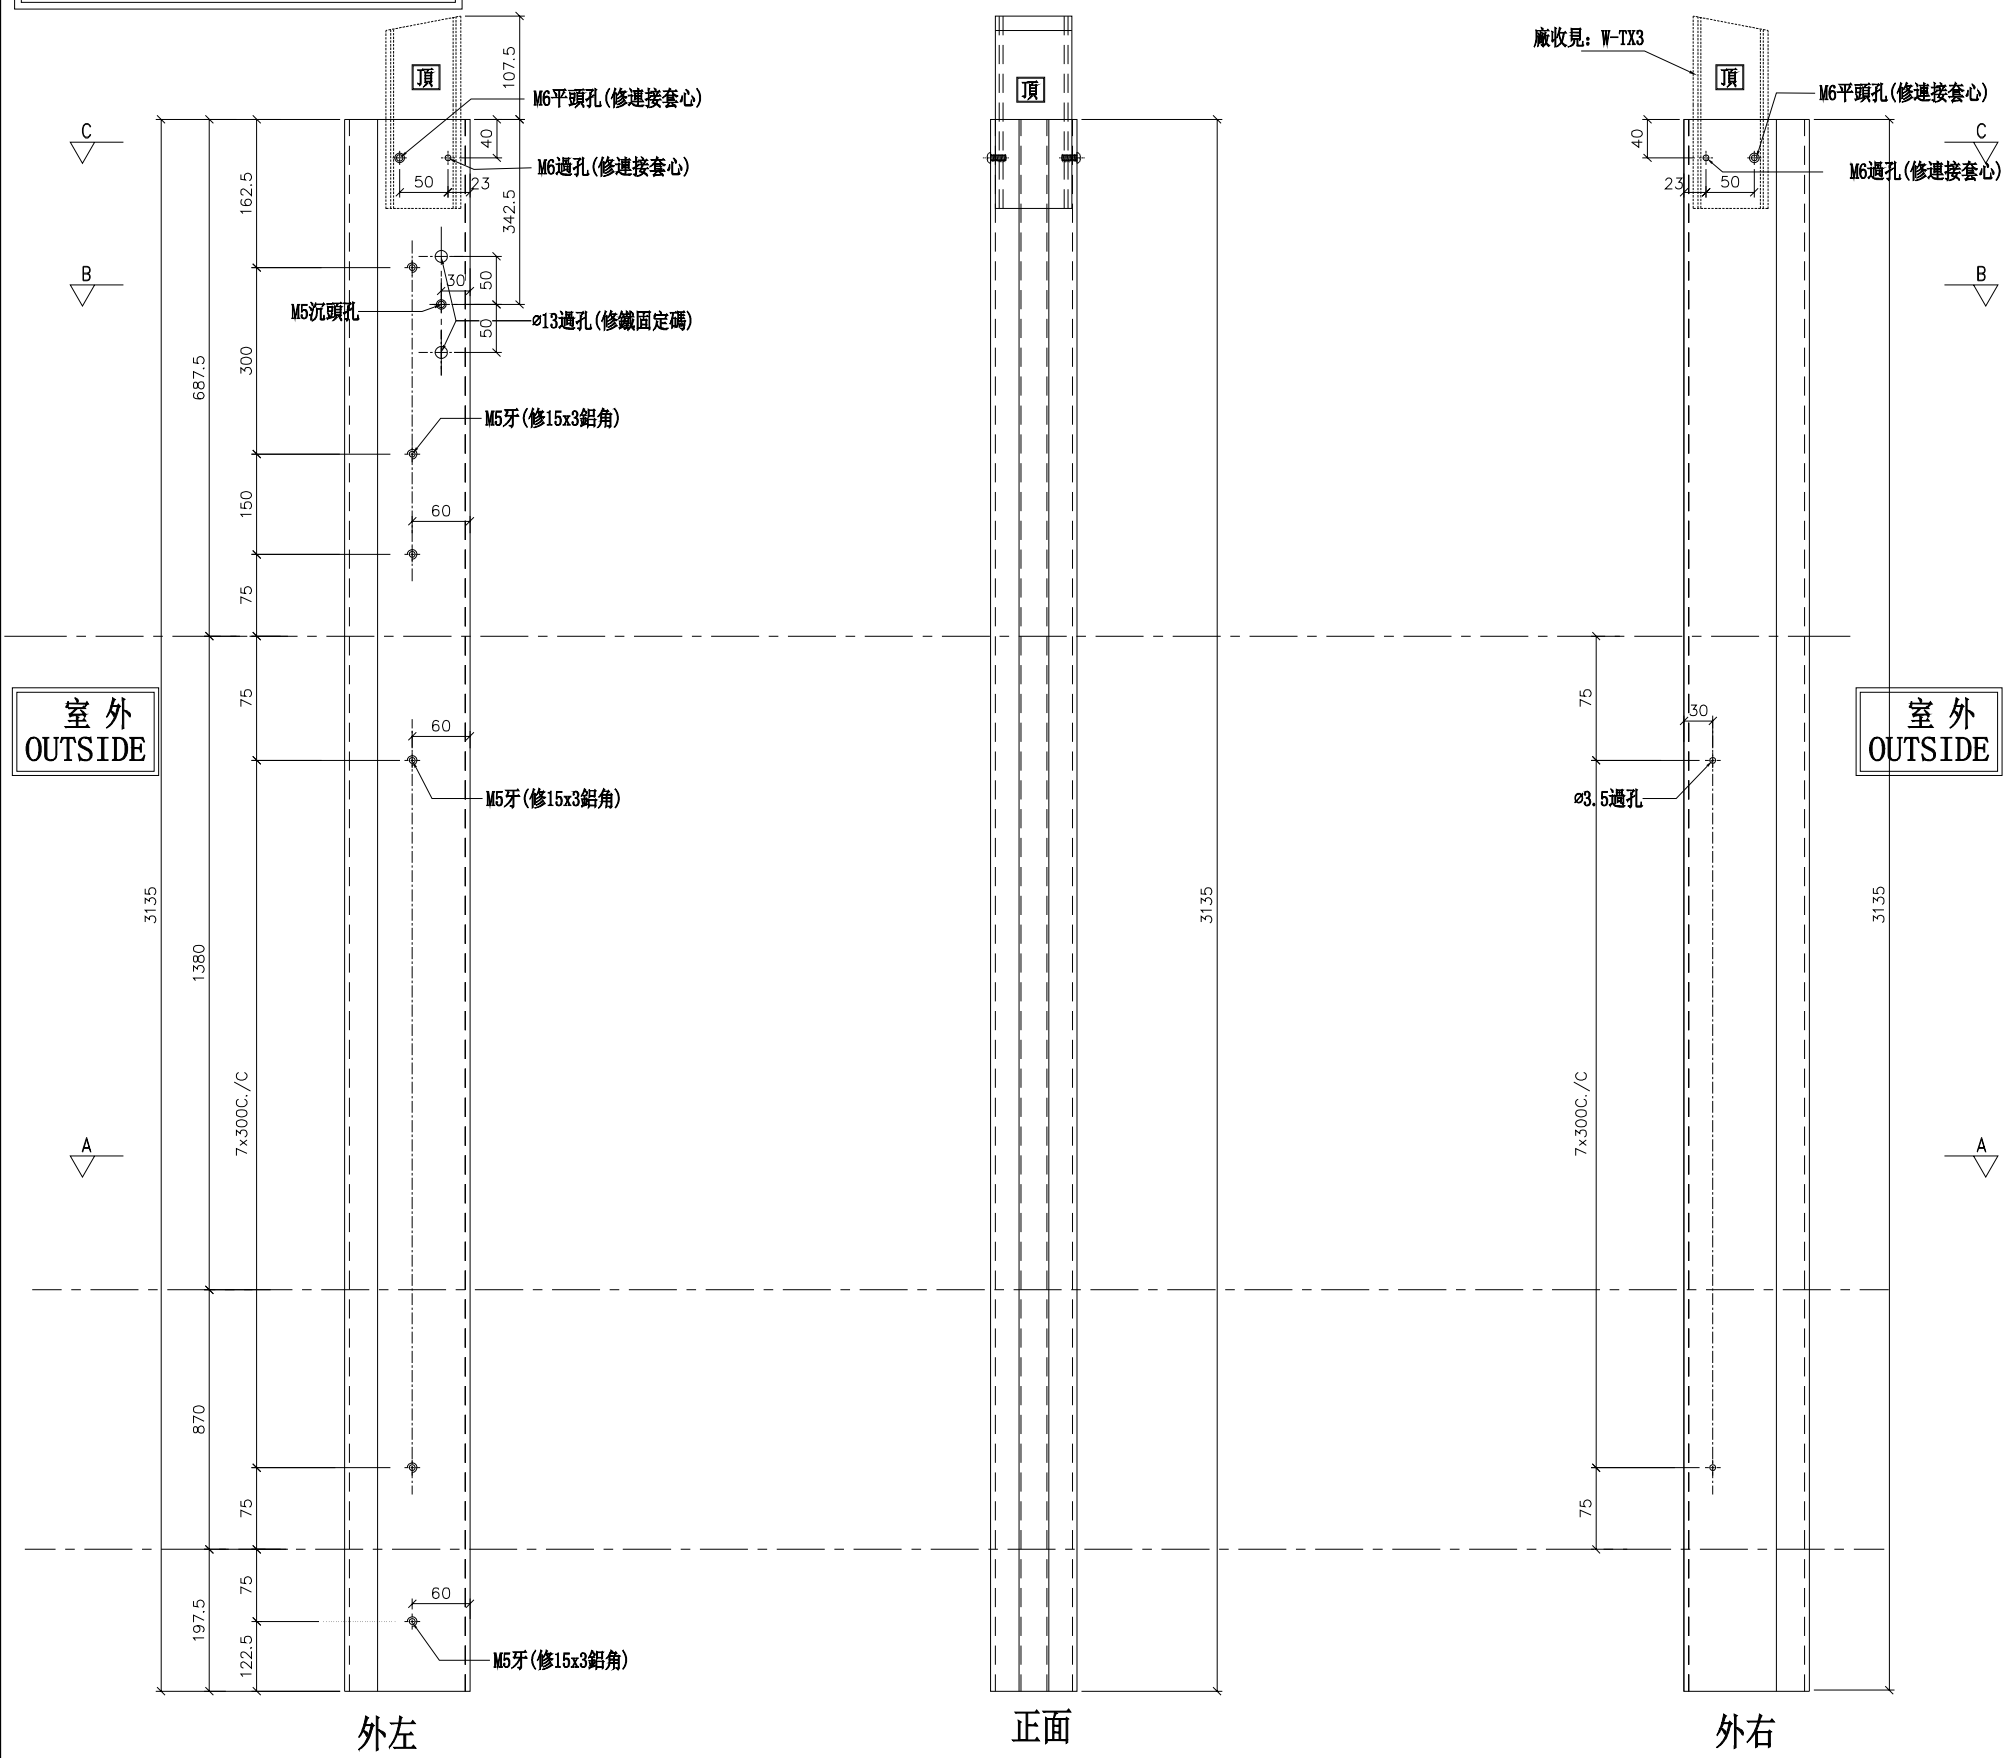

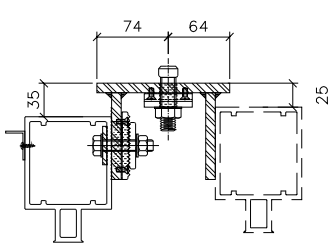


鐵固定碼見：DL05安裝示意圖

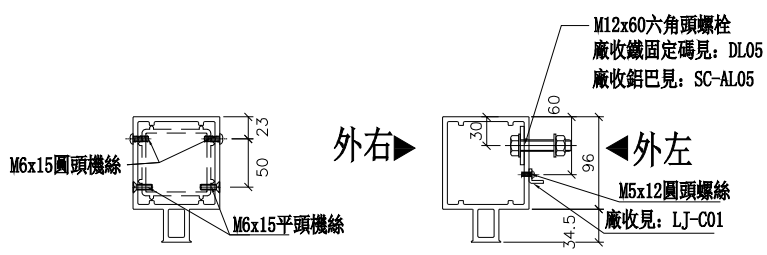

SECTION: C－C

正面
SECTION: B－B

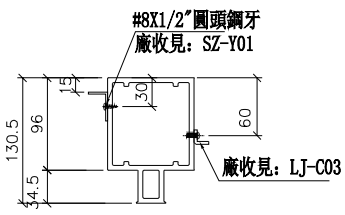

SECTION: A－A

名稱	雙生企1	制圖	羅志光	2019.1.07	修改			
材料	X85550	復核	謝永林	2019.1.08	日期			
顏色	EC-DG-S332054 (3塗)	批準			圖號	G-MS09		

美特鋁質 有限公司
MIDI Aluminium Fabricator Ltd.


工程號	J-837	地盤	觀塘裕民坊


數量	位置	樓層
31	T1CW-G-1	10F~25F 29F~48F


（右邊）雙主企位

*請用A3紙打印

*注意：
螺絲鑽平頭孔事宜，請留意M5及3/16"要沉頭（90° X ø10），供修螺絲后啲膠用

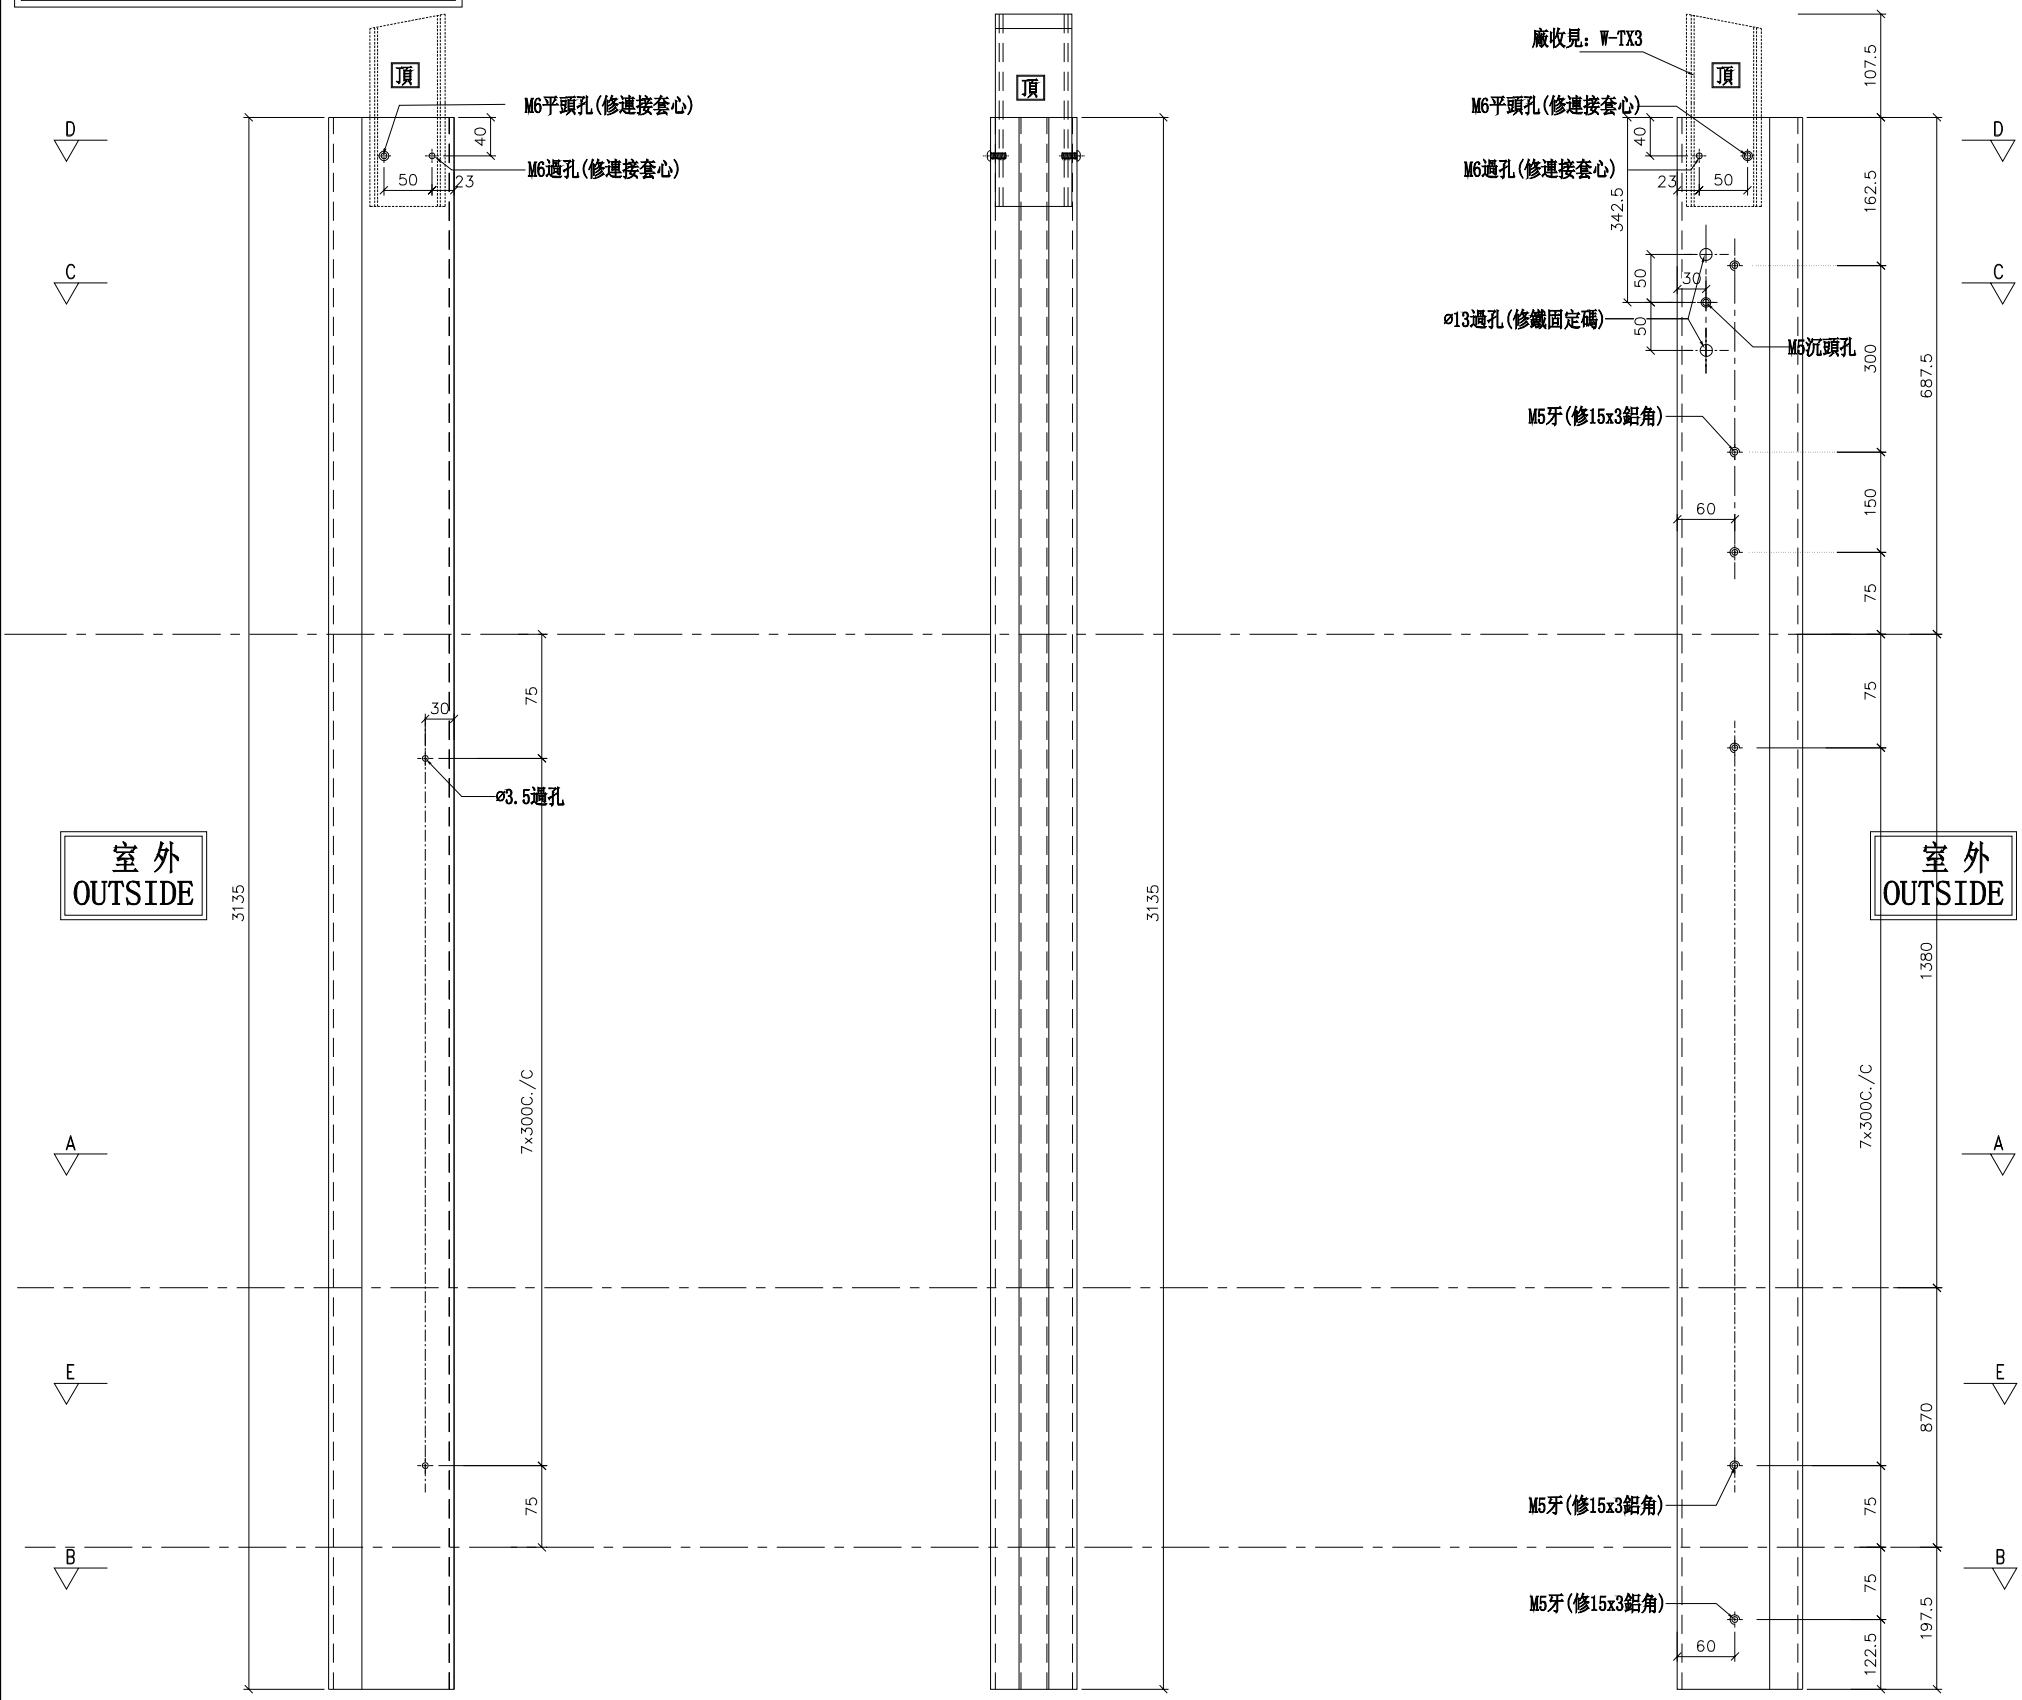

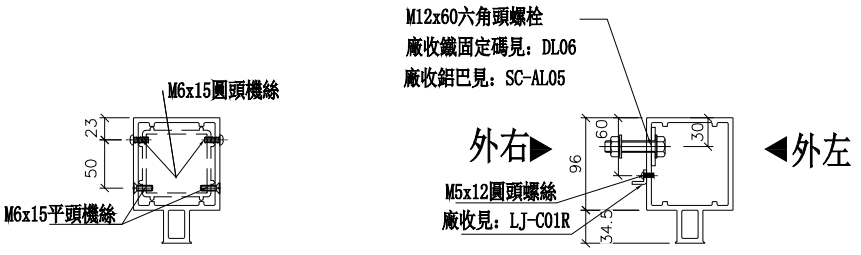

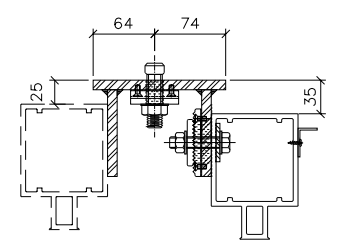

鐵固定碼見：DL06安裝示意圖

名稱	雙生企1	制圖	羅志光	2019.1.07	修改			
材料	X85550	復核	謝永林	2019.1.08	日期			
顏色	EC-DG-S332054 (3塗)	批準			圖號	G-MS09R		

美特鋁質 有限公司
MIDI Aluminium Fabricator Ltd.


工程號	J-837	地盤	觀塘裕民坊

（左邊）雙主企位


*請用A3紙打印

數量	位置	樓層
28	T1CW-C-1	10F~25F 29F~48F
31	T1CW-H-2	10F~25F 29F~48F


注意：EI10066(7F~9F)多出3件,故數量改為28

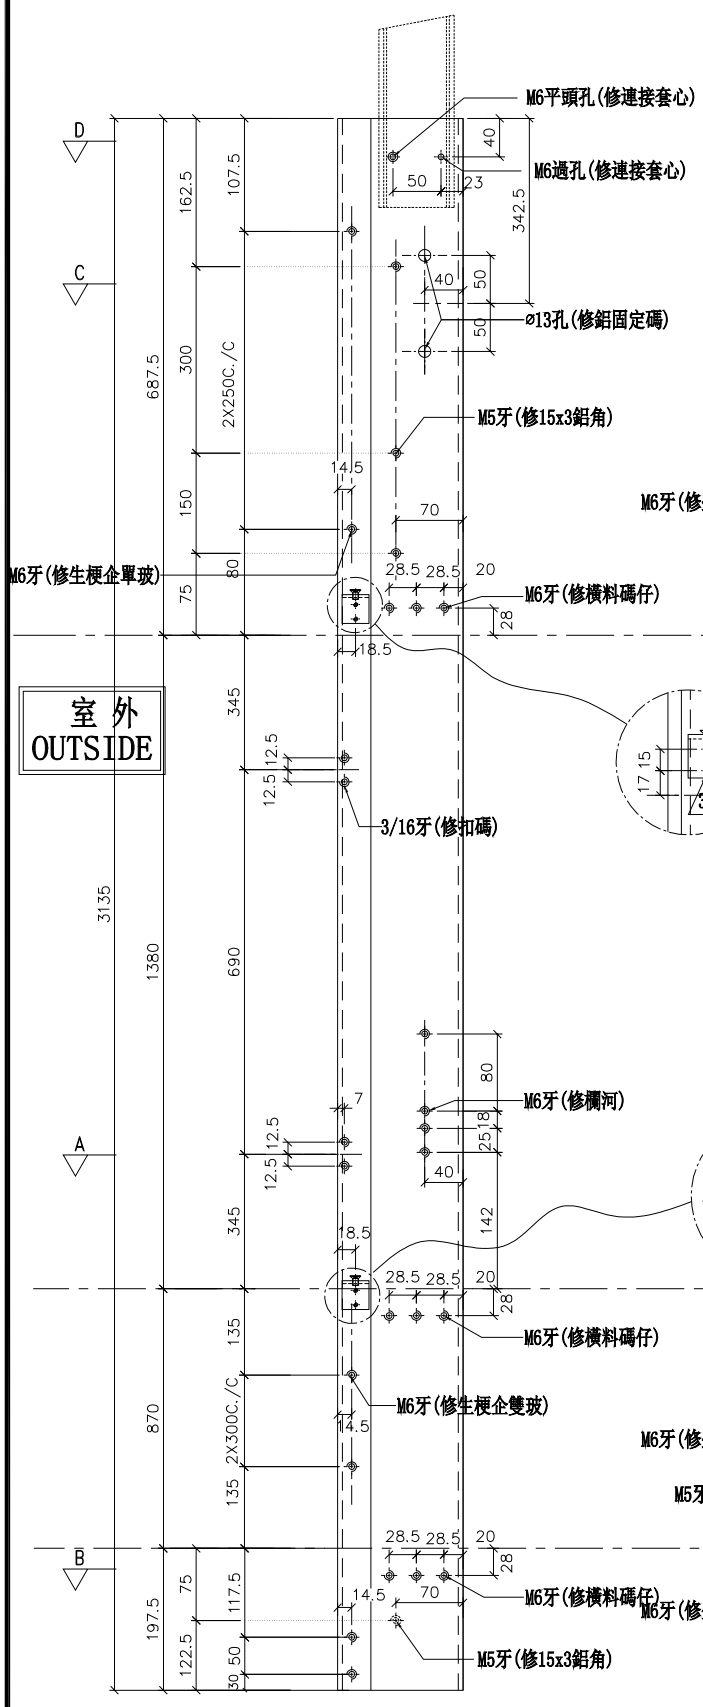


外左

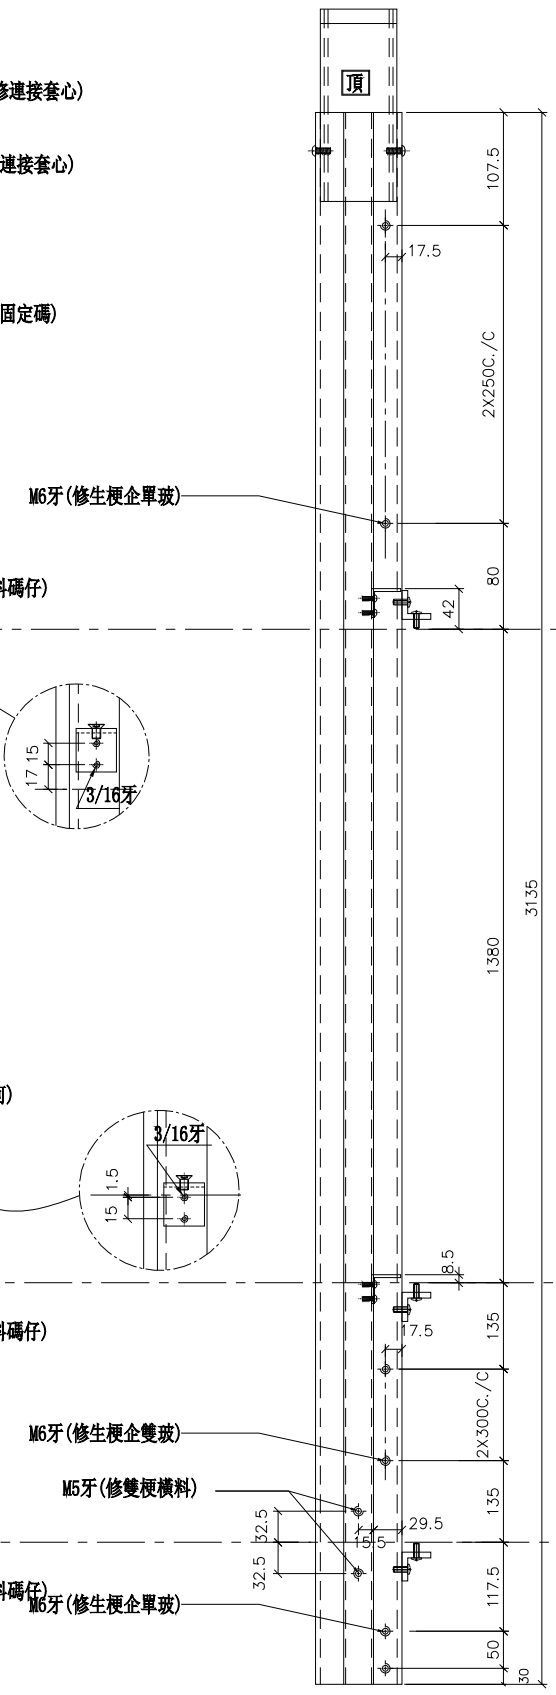


正面

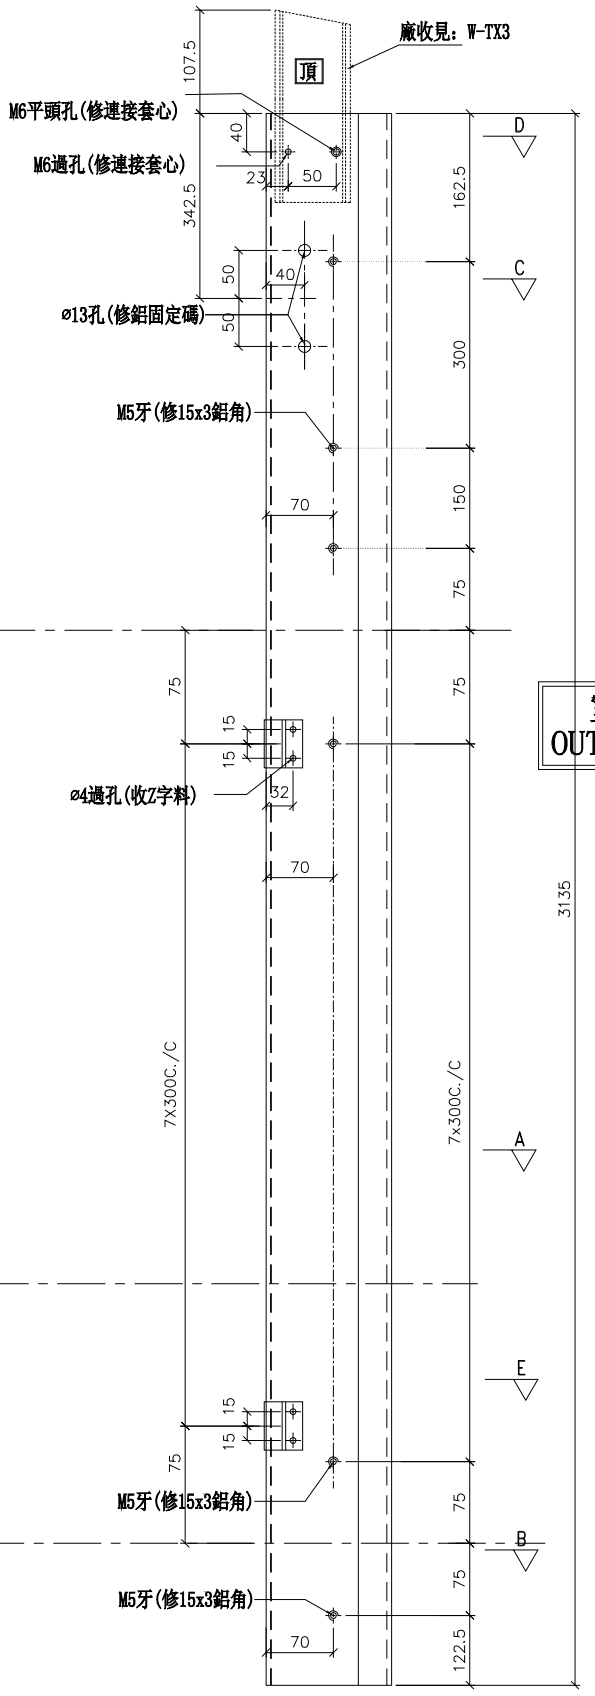


外右

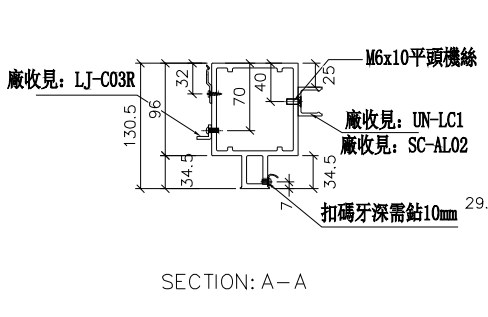


SECTION: A－A

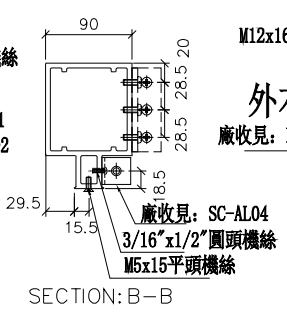


SECTION: B－B

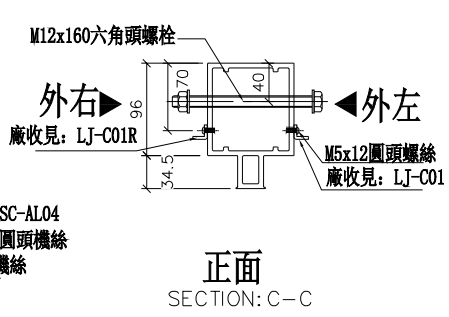

正面
SECTION: C－C

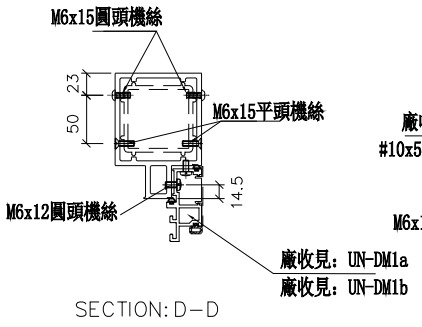

SECTION: D－D

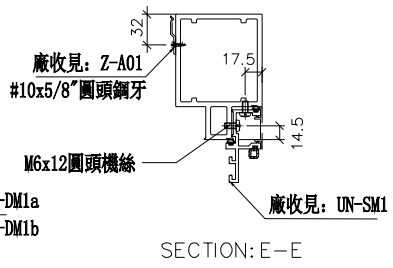

SECTION: E－E

名稱	雙生企1	制圖	羅志光	2019.1.07	修改			
材料	X85550	復核	謝永林	2019.1.08	日期			
顏色	EC-DG-S332054 (3塗)	批準			圖號	G-MS10		


美特鋁質 有限公司
MIDI Aluminium Fabricator Ltd.


工程號	J-837	地盤	觀塘裕民坊

數量	位置	樓層
31	T1CW-G-1	10F~25F 29F~48F

（右邊）雙主企位

*請用A3紙打印

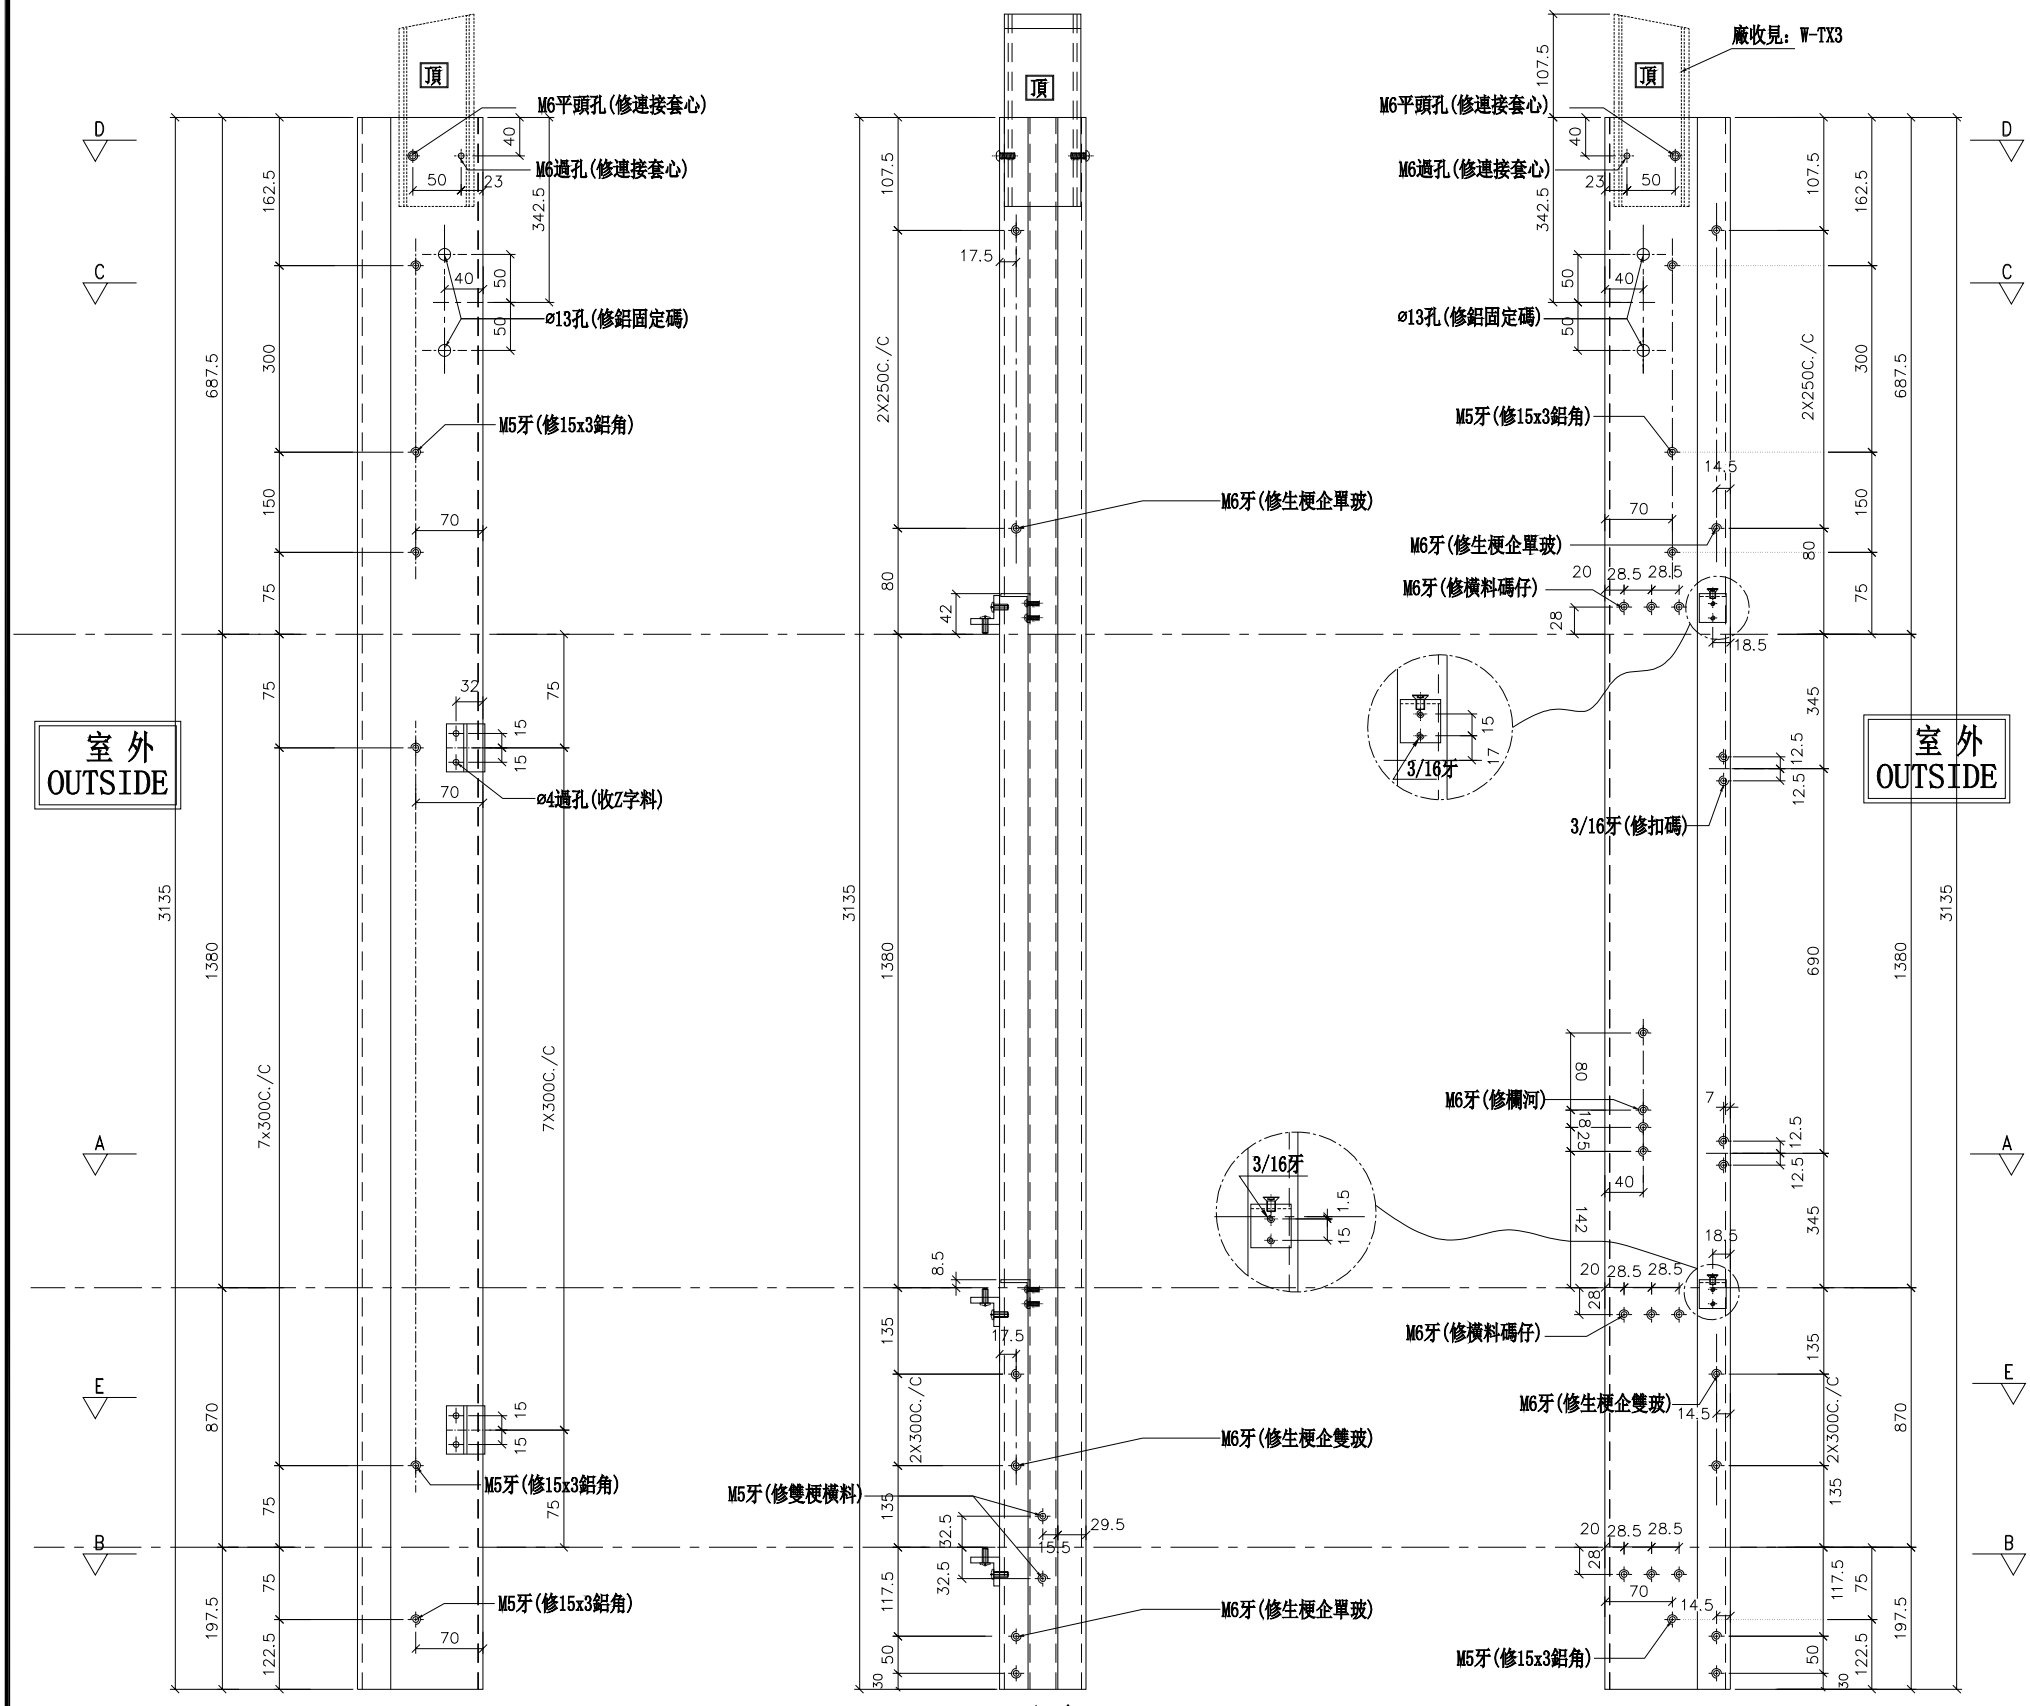

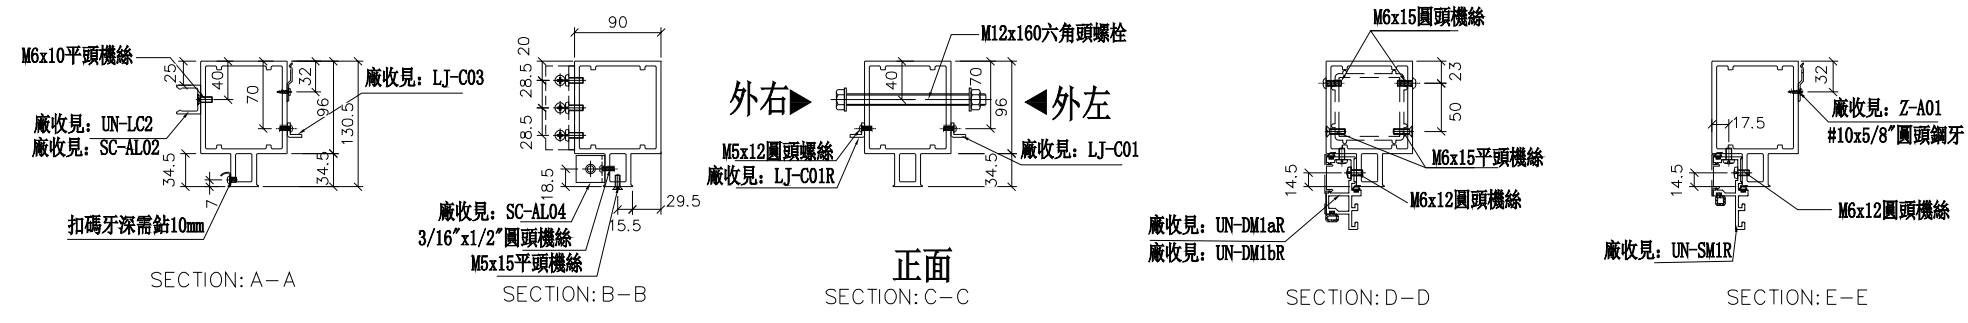

名稱	雙生企1	制圖	羅志光	2019.1.07	修改			
材料	X85550	復核	謝永林	2019.1.08	日期			
顏色	EC-DG-S332054 (3塗)	批準			圖號	G-MS10R		


美特鋁質 有限公司
MIDI Aluminium Fabricator Ltd.

工程號	J-837	地盤	觀塘裕民坊


數量	位置	樓層
31	T1CW-D-1	10F~25F 29F~48F

（左邊）雙主企位(梗窗)


*請用A3紙打印

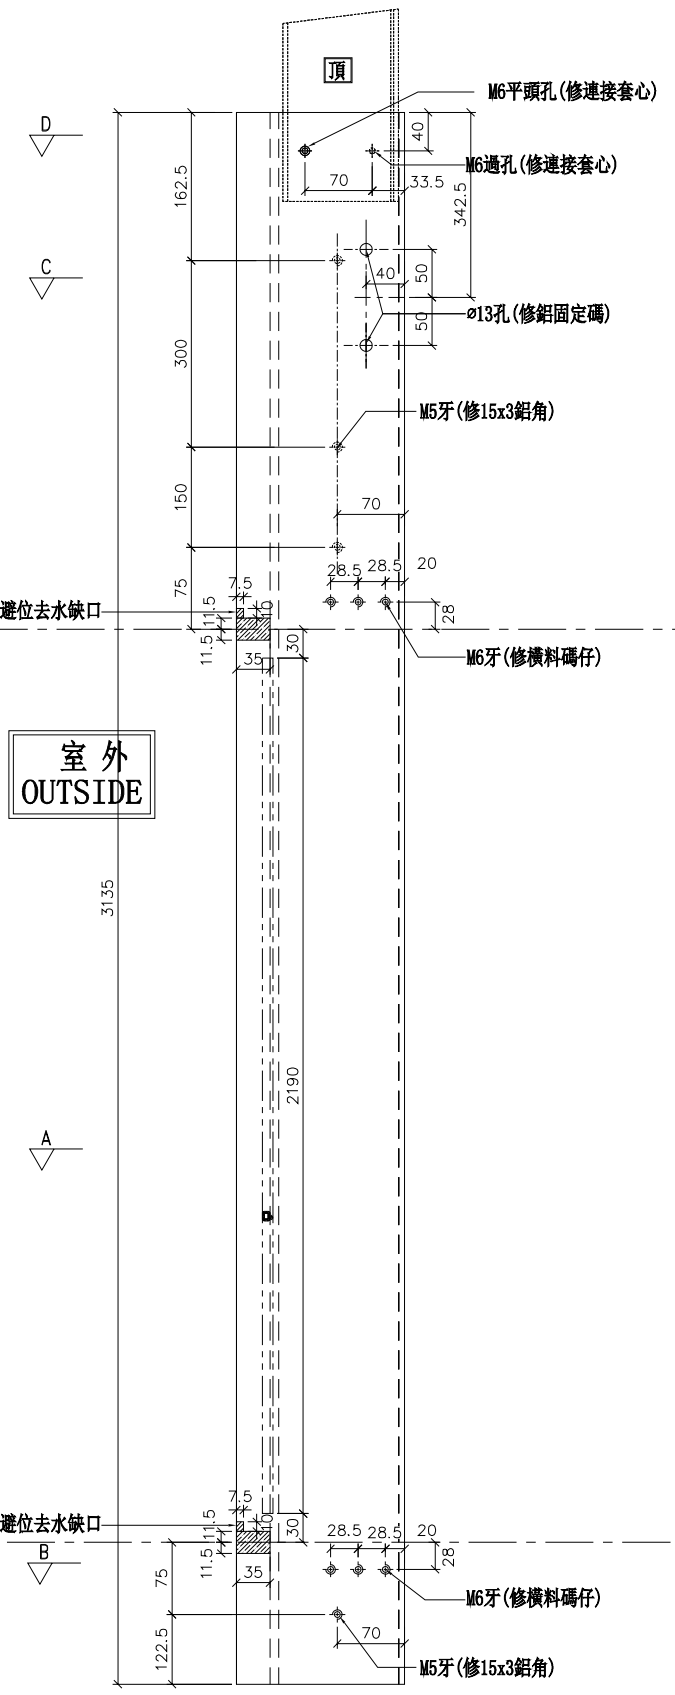


外左

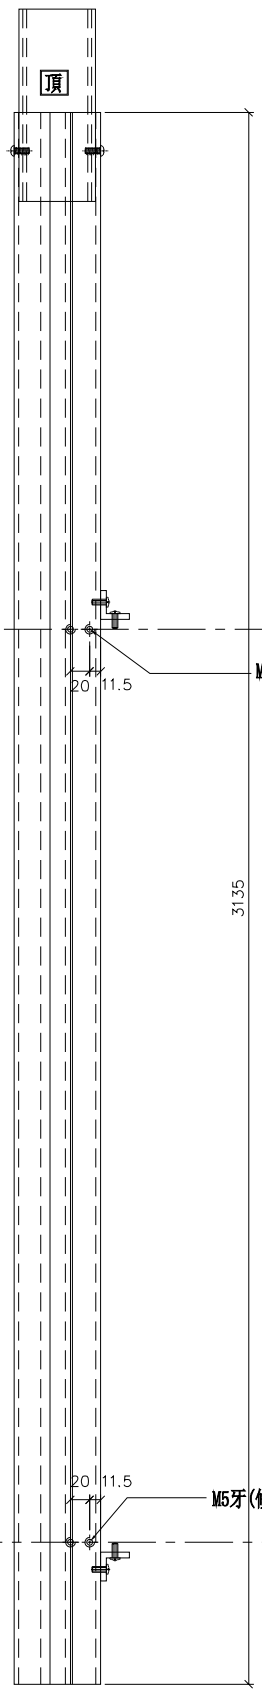



正面

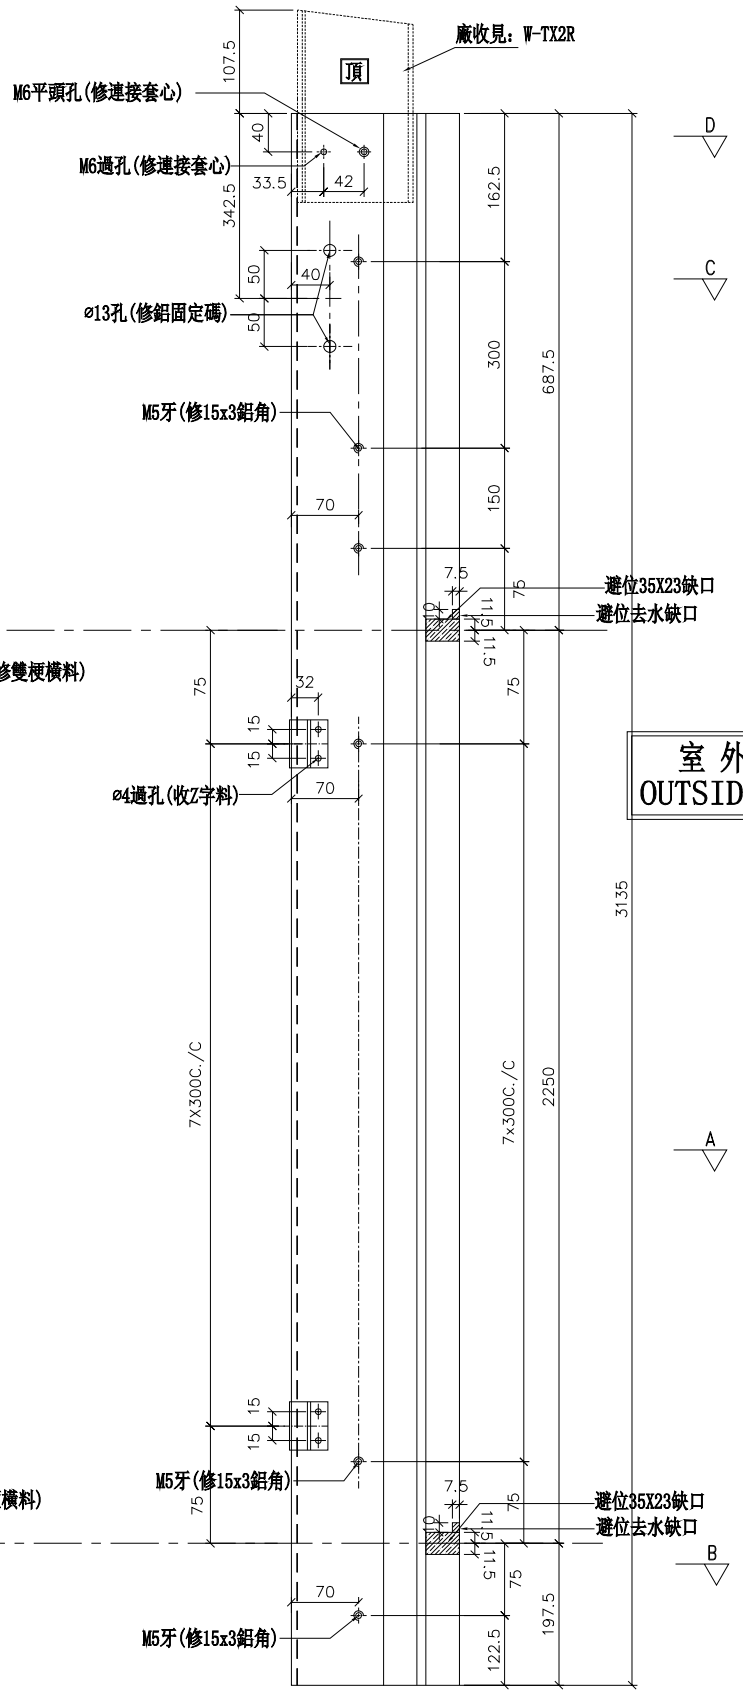


外右

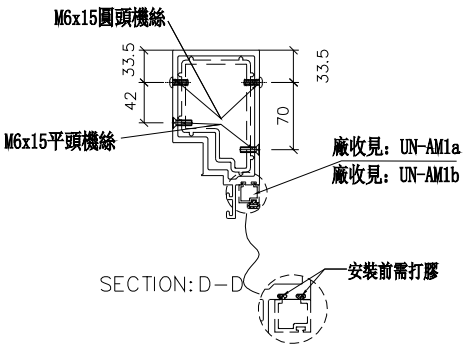

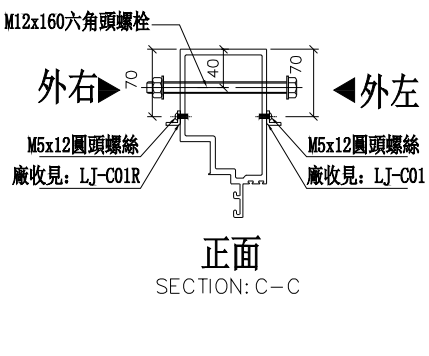

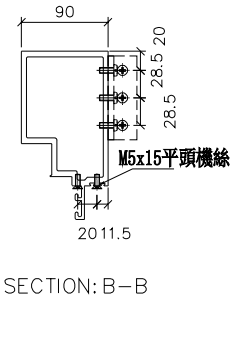

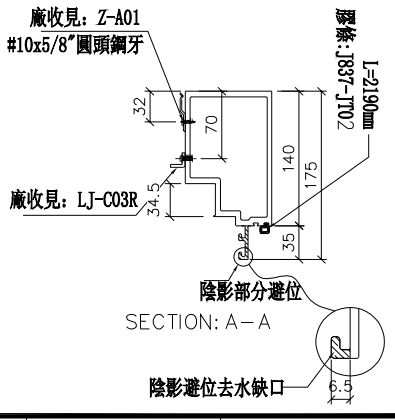

名稱	生梗企	制圖	羅志光	2019.1.07	修改			
材料	X85546	復核	謝永林	2019.1.08	日期			
顏色	EC-DG-S332054 (3塗)	批準			圖號	G-MS10A		


美特鋁質 有限公司
MIDI Aluminium Fabricator Ltd.


工程號	J-837	地盤	觀塘裕民坊

左靠墻(梗窗)

*請用A3紙打印

數量	位置	樓層
31	T1CW-E-2	10F~25F 29F~48F

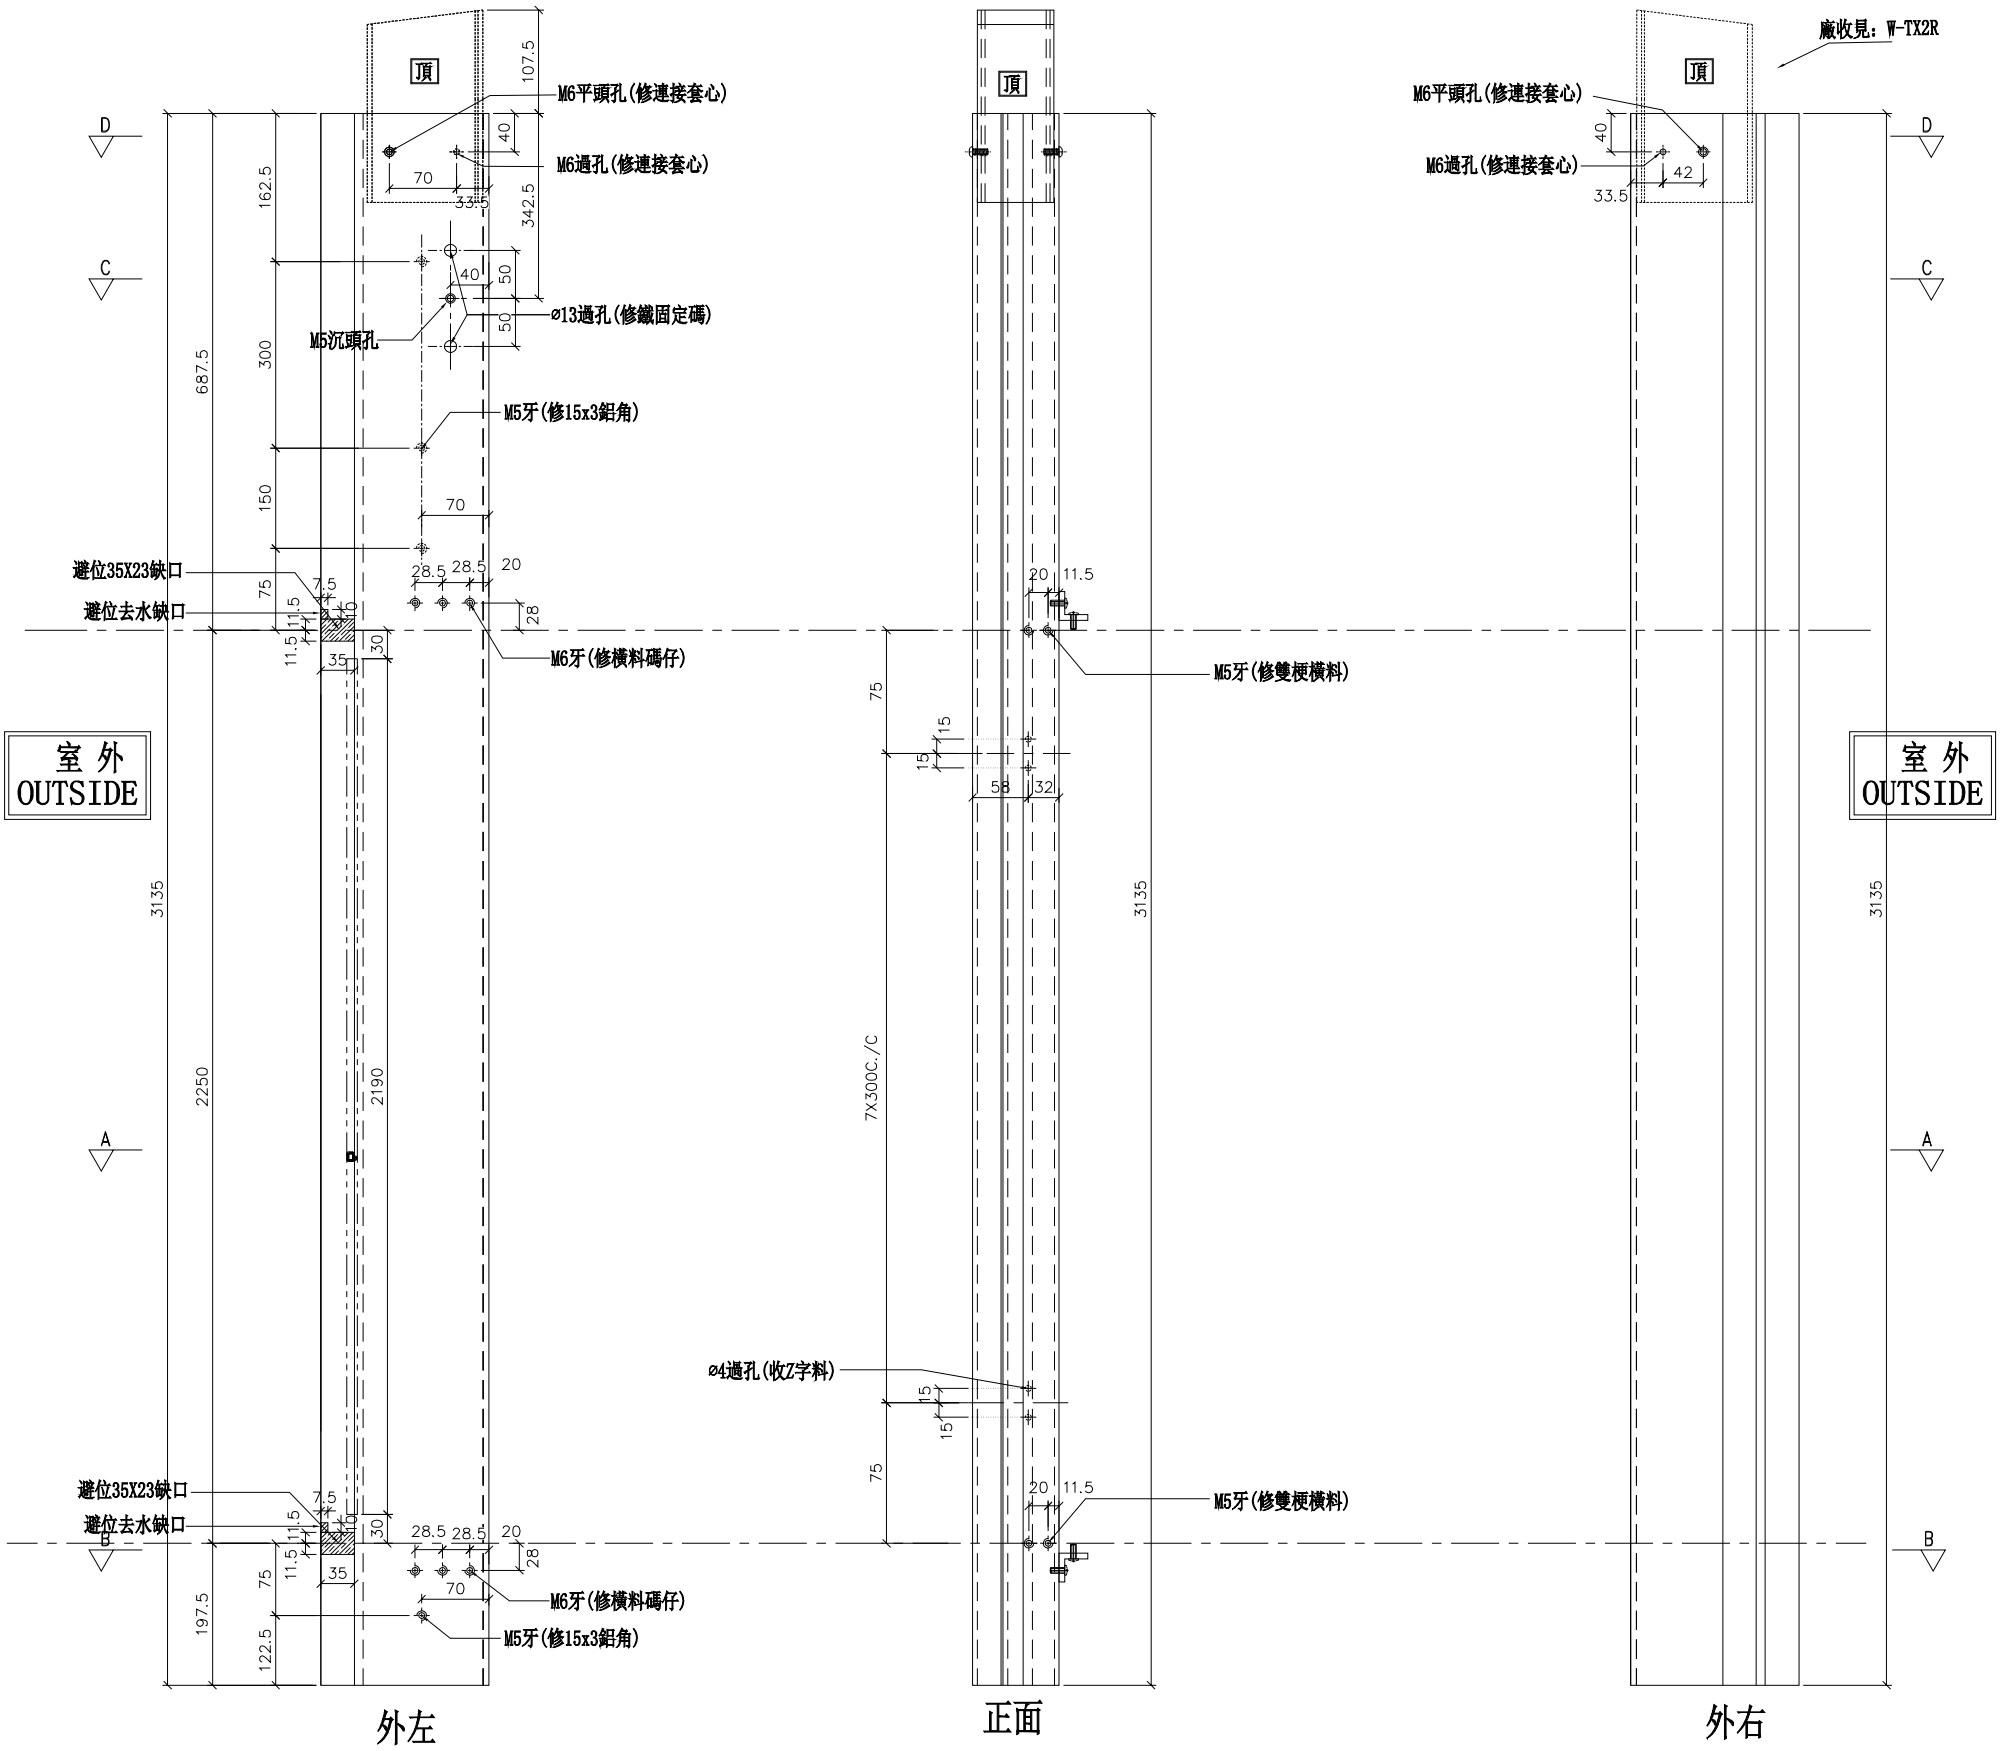

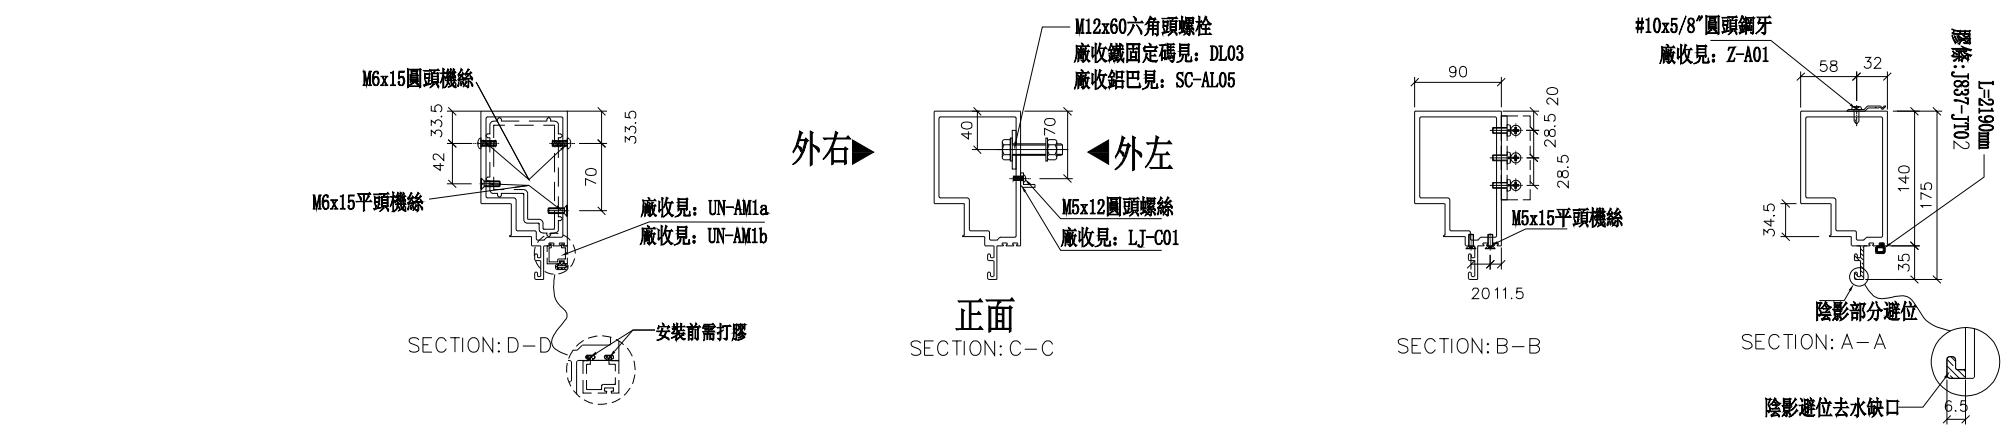

名稱	生梗企	制圖	羅志光	2019.1.07	修改			
材料	X85546	復核	謝永林	2019.1.08	日期			
顏色	EC-DG-S332054 (3塗)	批準			圖號	G-MS11		

美特鋁質 有限公司
MIDI Aluminium Fabricator Ltd.


工程號	J-837	地盤	觀塘裕民坊

數量	位置	樓層
31	T1CW-F-2	10F~25F 29F~48F
31	T1CW-E-1	10F~25F 29F~48F
31	T1CW-B-1	10F~25F 29F~48F


右靠墻(梗窗)

*請用A3紙打印


*注意:
螺絲鑽平頭孔事宜，請留意M5及3/16"要沉頭 (90° X ø10)，供修螺絲后啲膠用

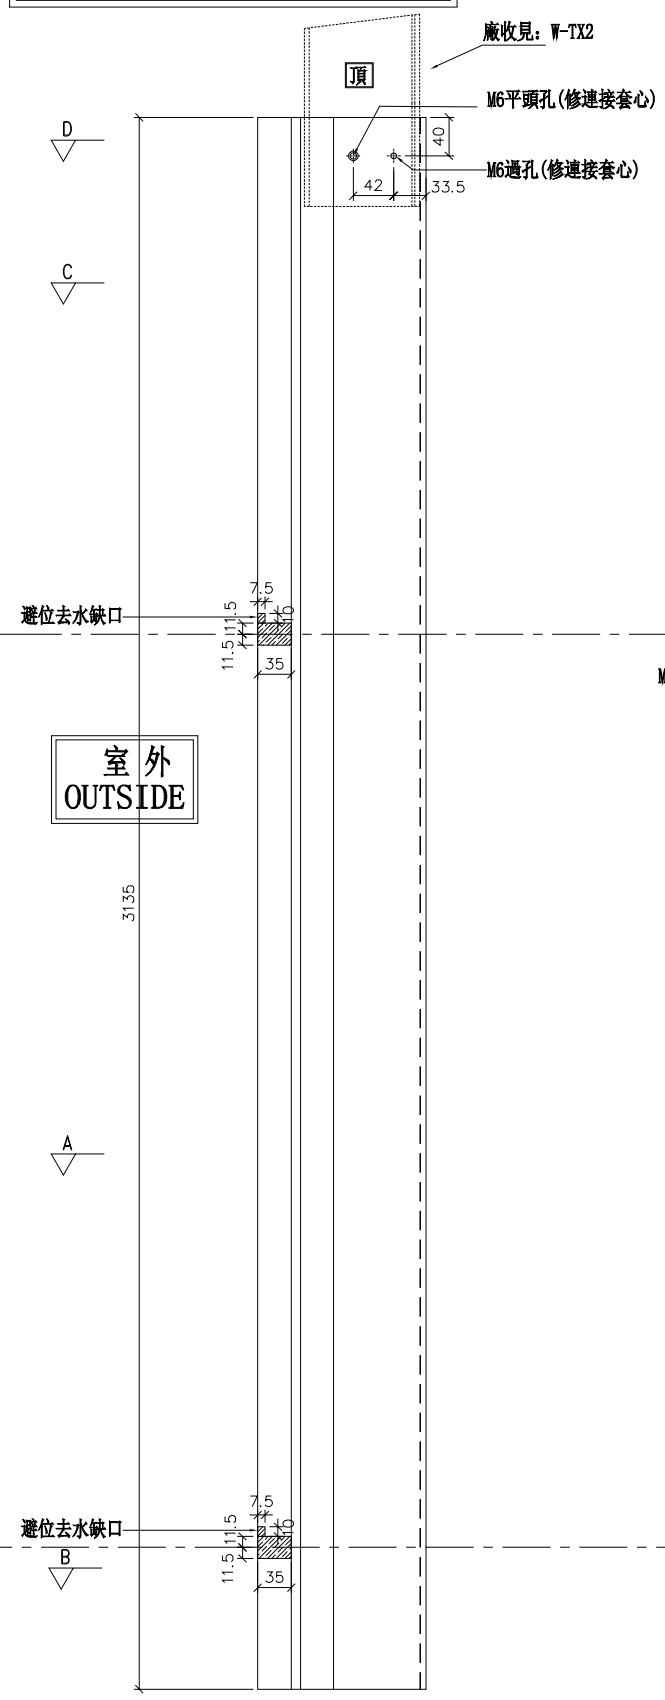


外左

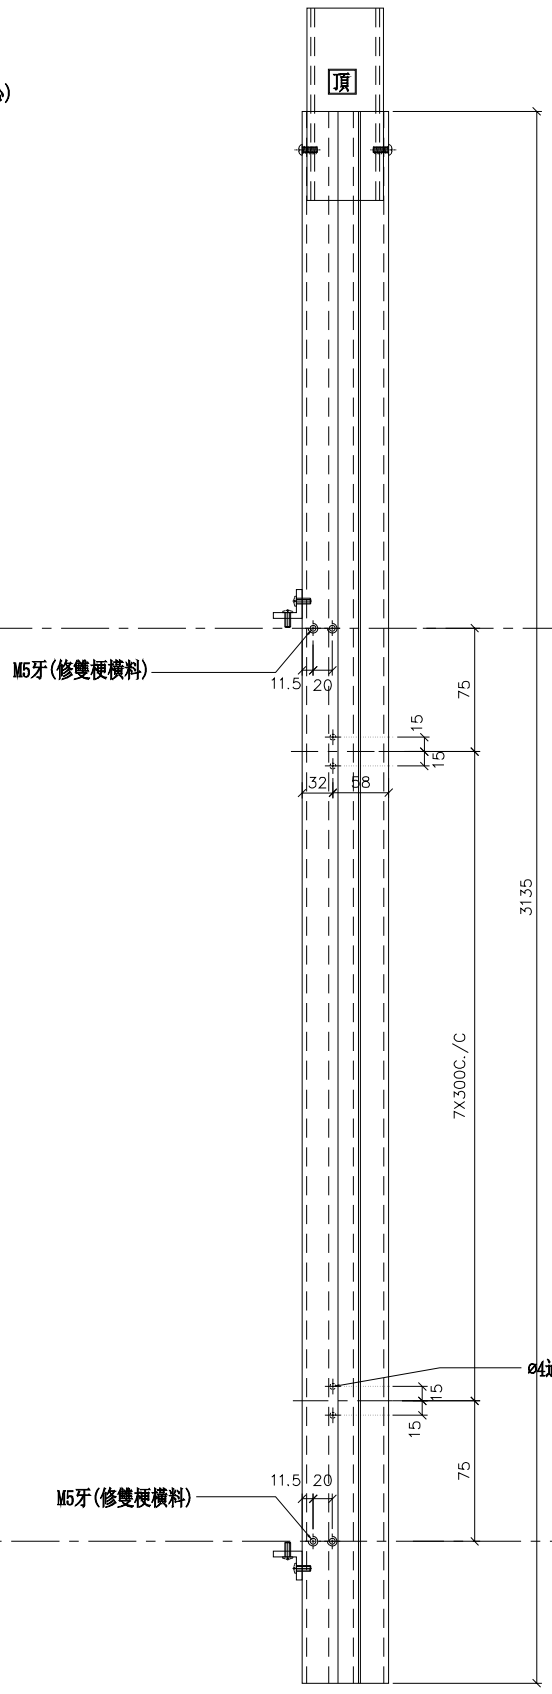


正面

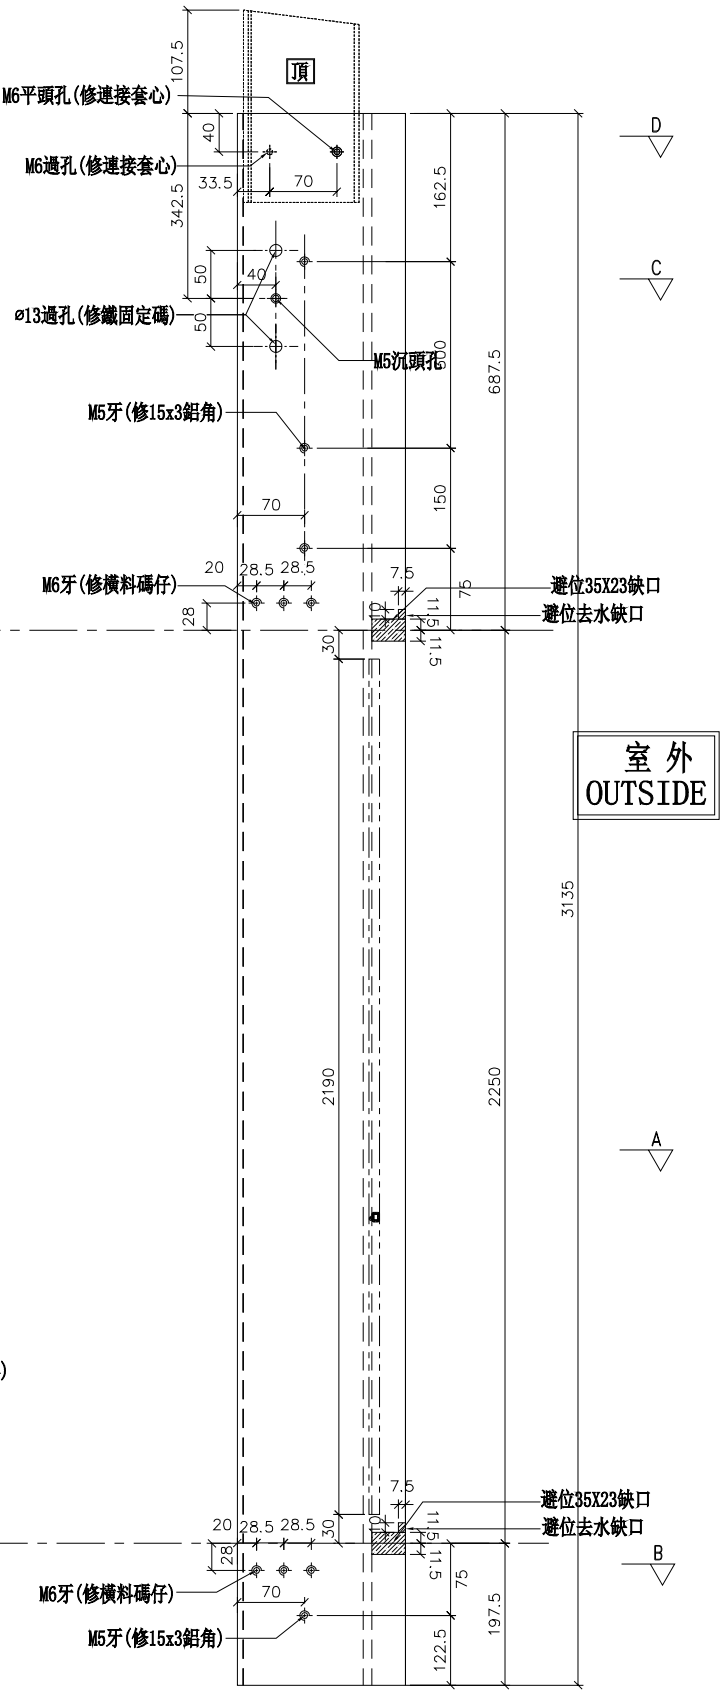


外右

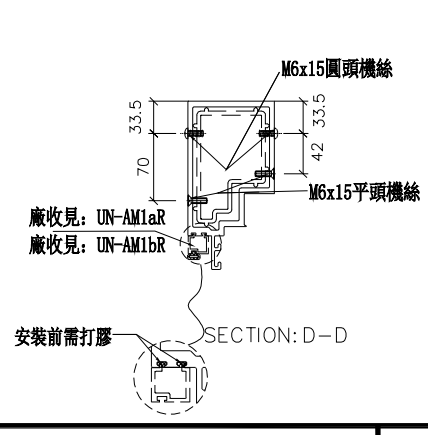


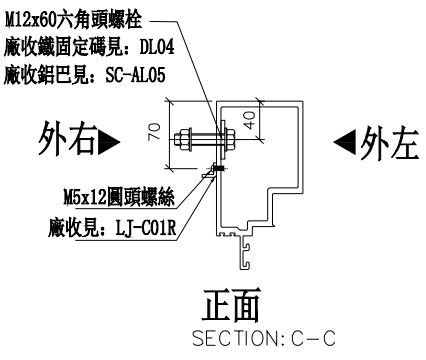

正面
SECTION: C-C

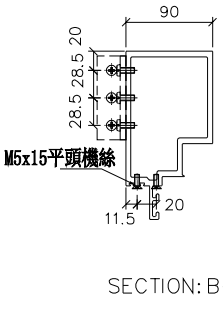

SECTION: B-B

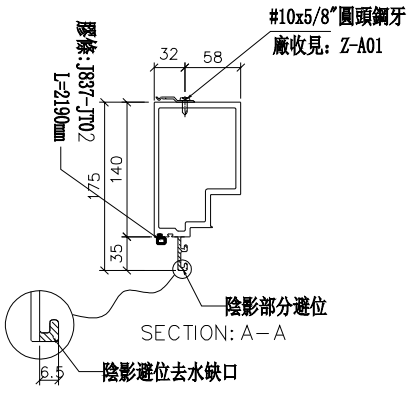

SECTION: A-A

名稱	生梗企	制圖	羅志光	2019.1.07	修改			
材料	X85546	復核	謝永林	2019.1.08	日期			
顏色	EC-DG-S332054 (3塗)	批準			圖號	G-MS11R		

美特鋁質 有限公司
MIDI Aluminium Fabricator Ltd.


工程號	J-837	地盤	觀塘裕民坊

數量	位置	樓層
31	T1CW-A-1	10F~25F 29F~48F


右靠墻(梗窗)

*請用A3紙打印


*注意:
螺絲鑽平頭孔事宜，請留意M5及3/16"要沉頭 (90° X ø10)，供修螺絲后啲膠用

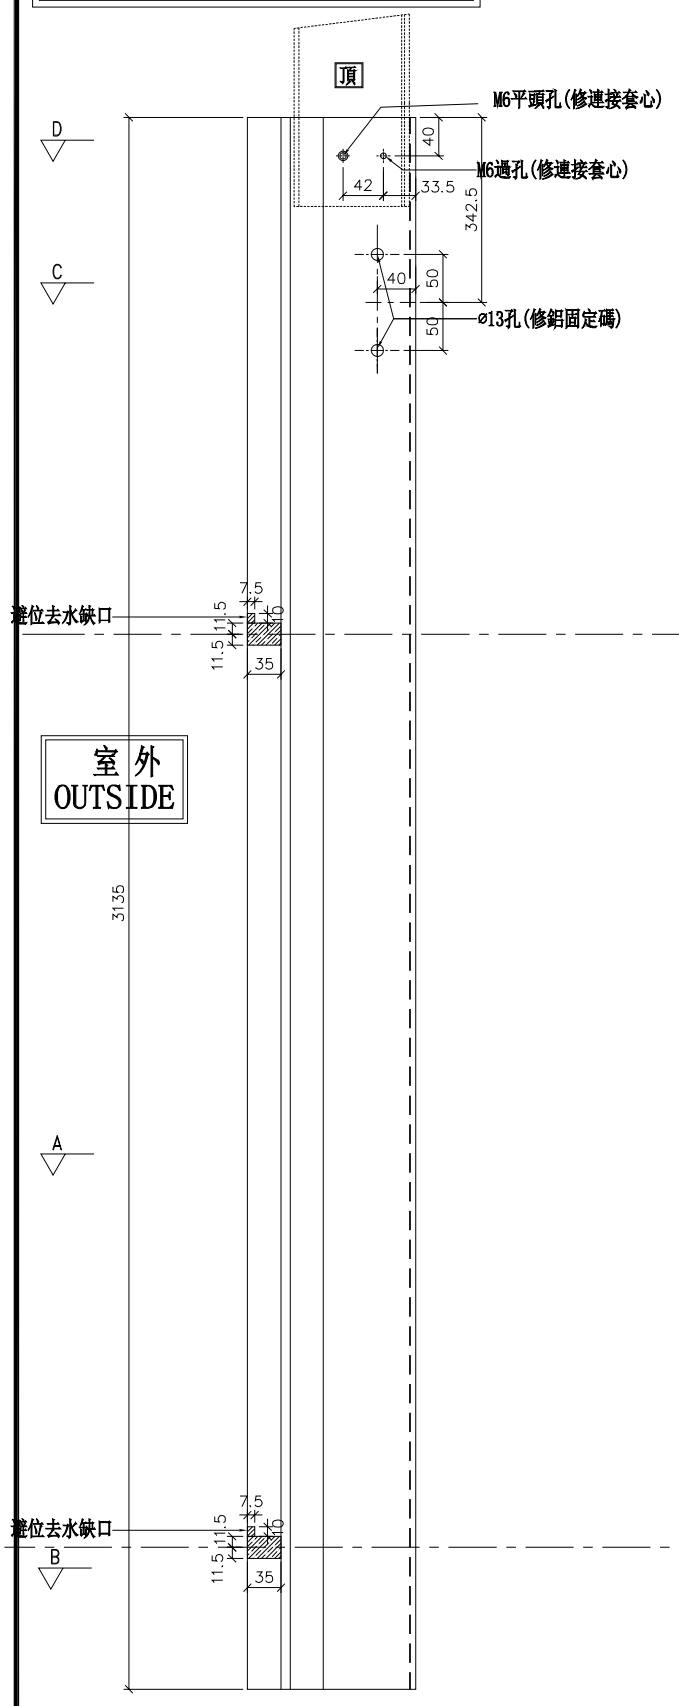


外左

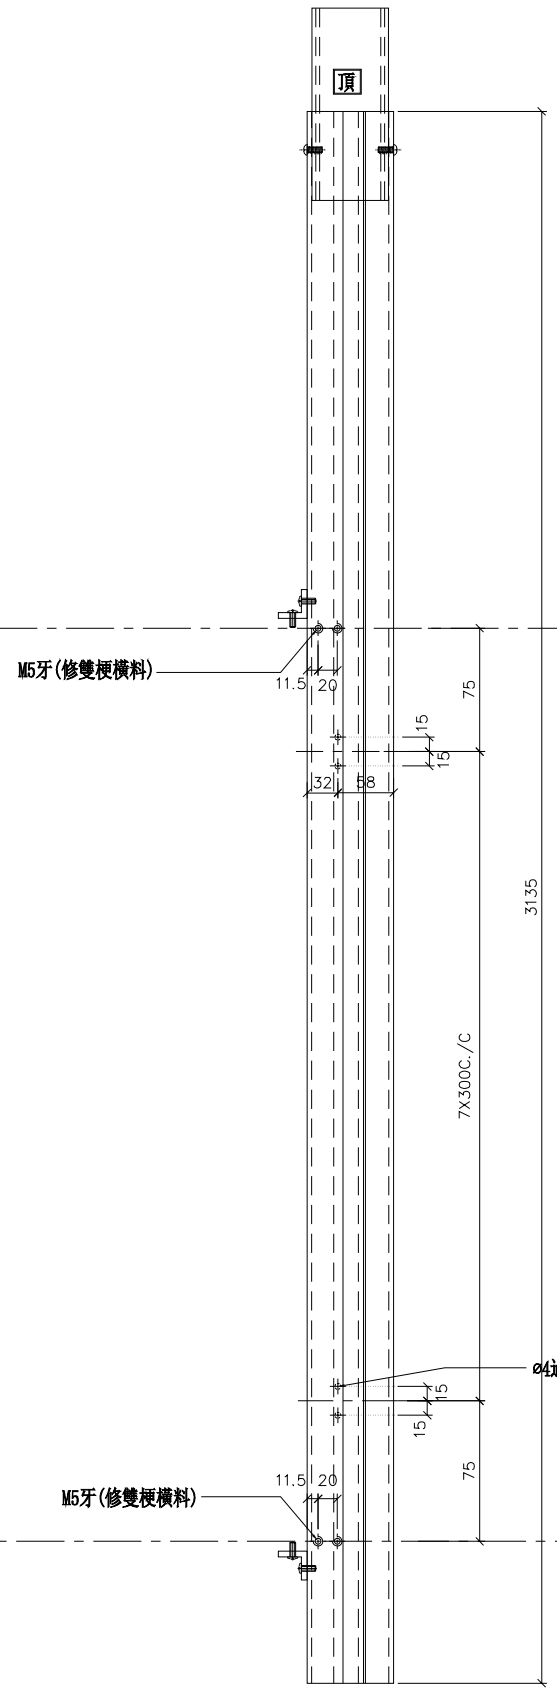


正面

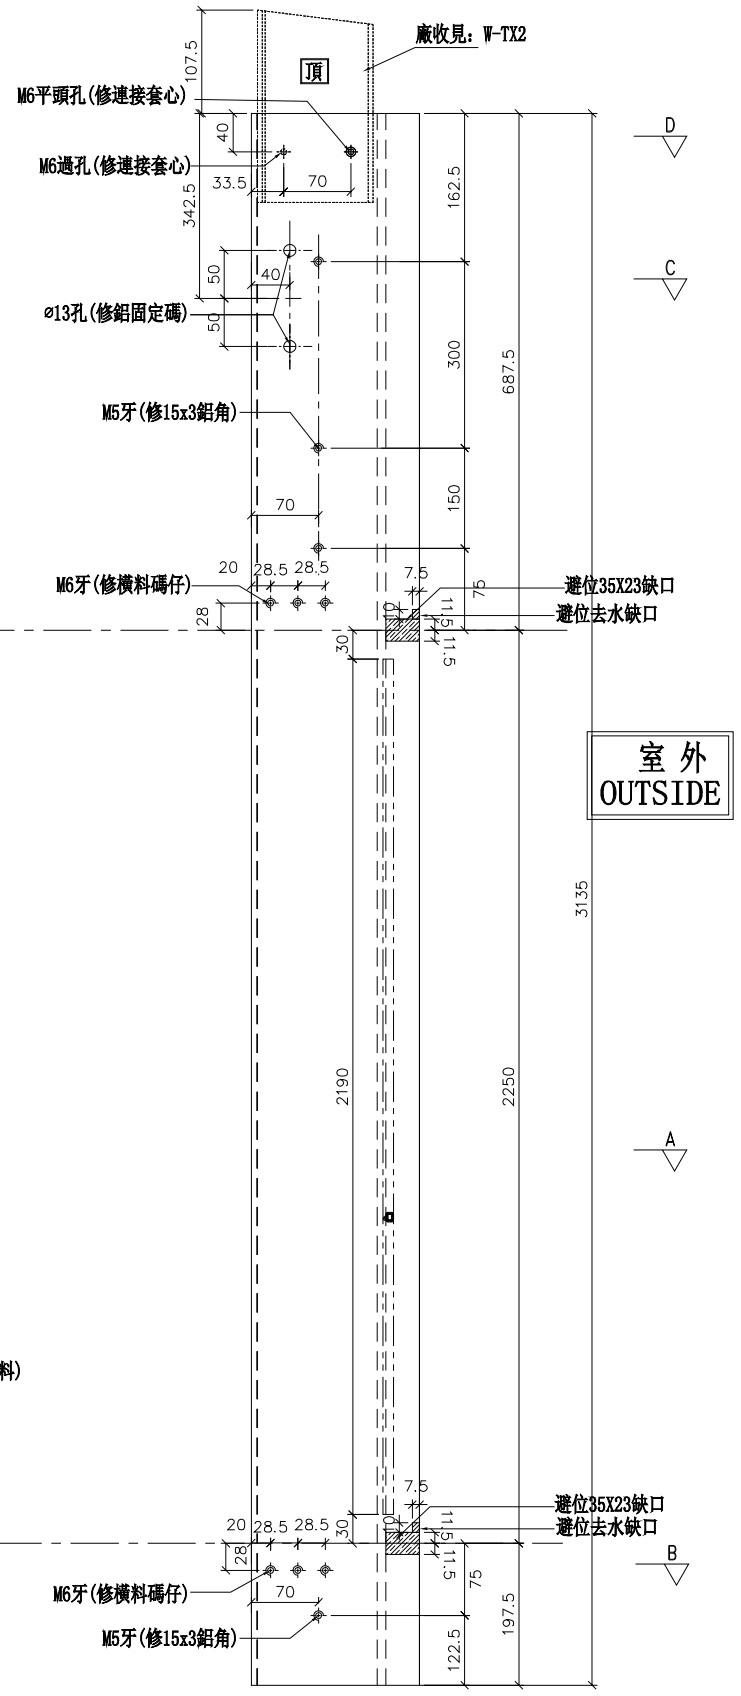


外右

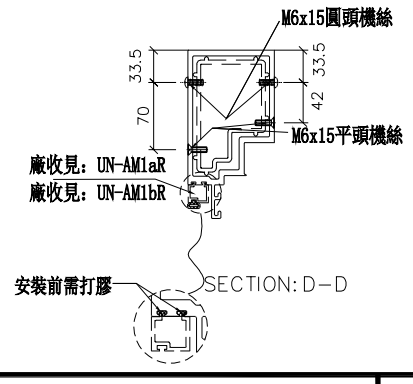


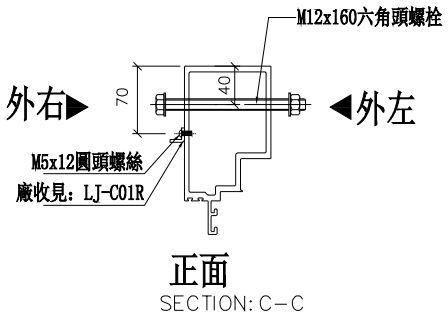

正面
SECTION: C-C

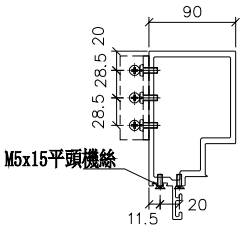

SECTION: B-B

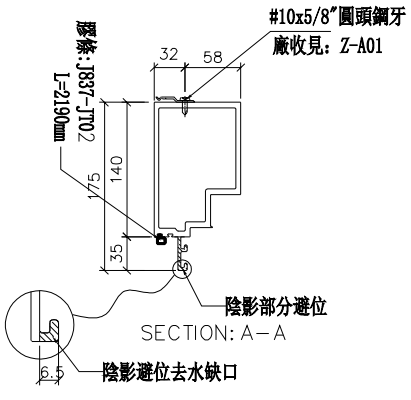

SECTION: A-A

名稱	生梗企	制圖	羅志光	2019.1.07	修改			
材料	X85546	復核	謝永林	2019.1.08	日期			
顏色	EC-DG-S332054 (3塗)	批準			圖號	G-MS11AR		


美特鋁質 有限公司
MIDI Aluminium Fabricator Ltd.


工程號	J-837	地盤	觀塘裕民坊

左靠墻(SHL)
特殊位收的中間碼

*請用A3紙打印

數量	位置	樓層
31	T1CW-F-2	10F~25F 29F~48F

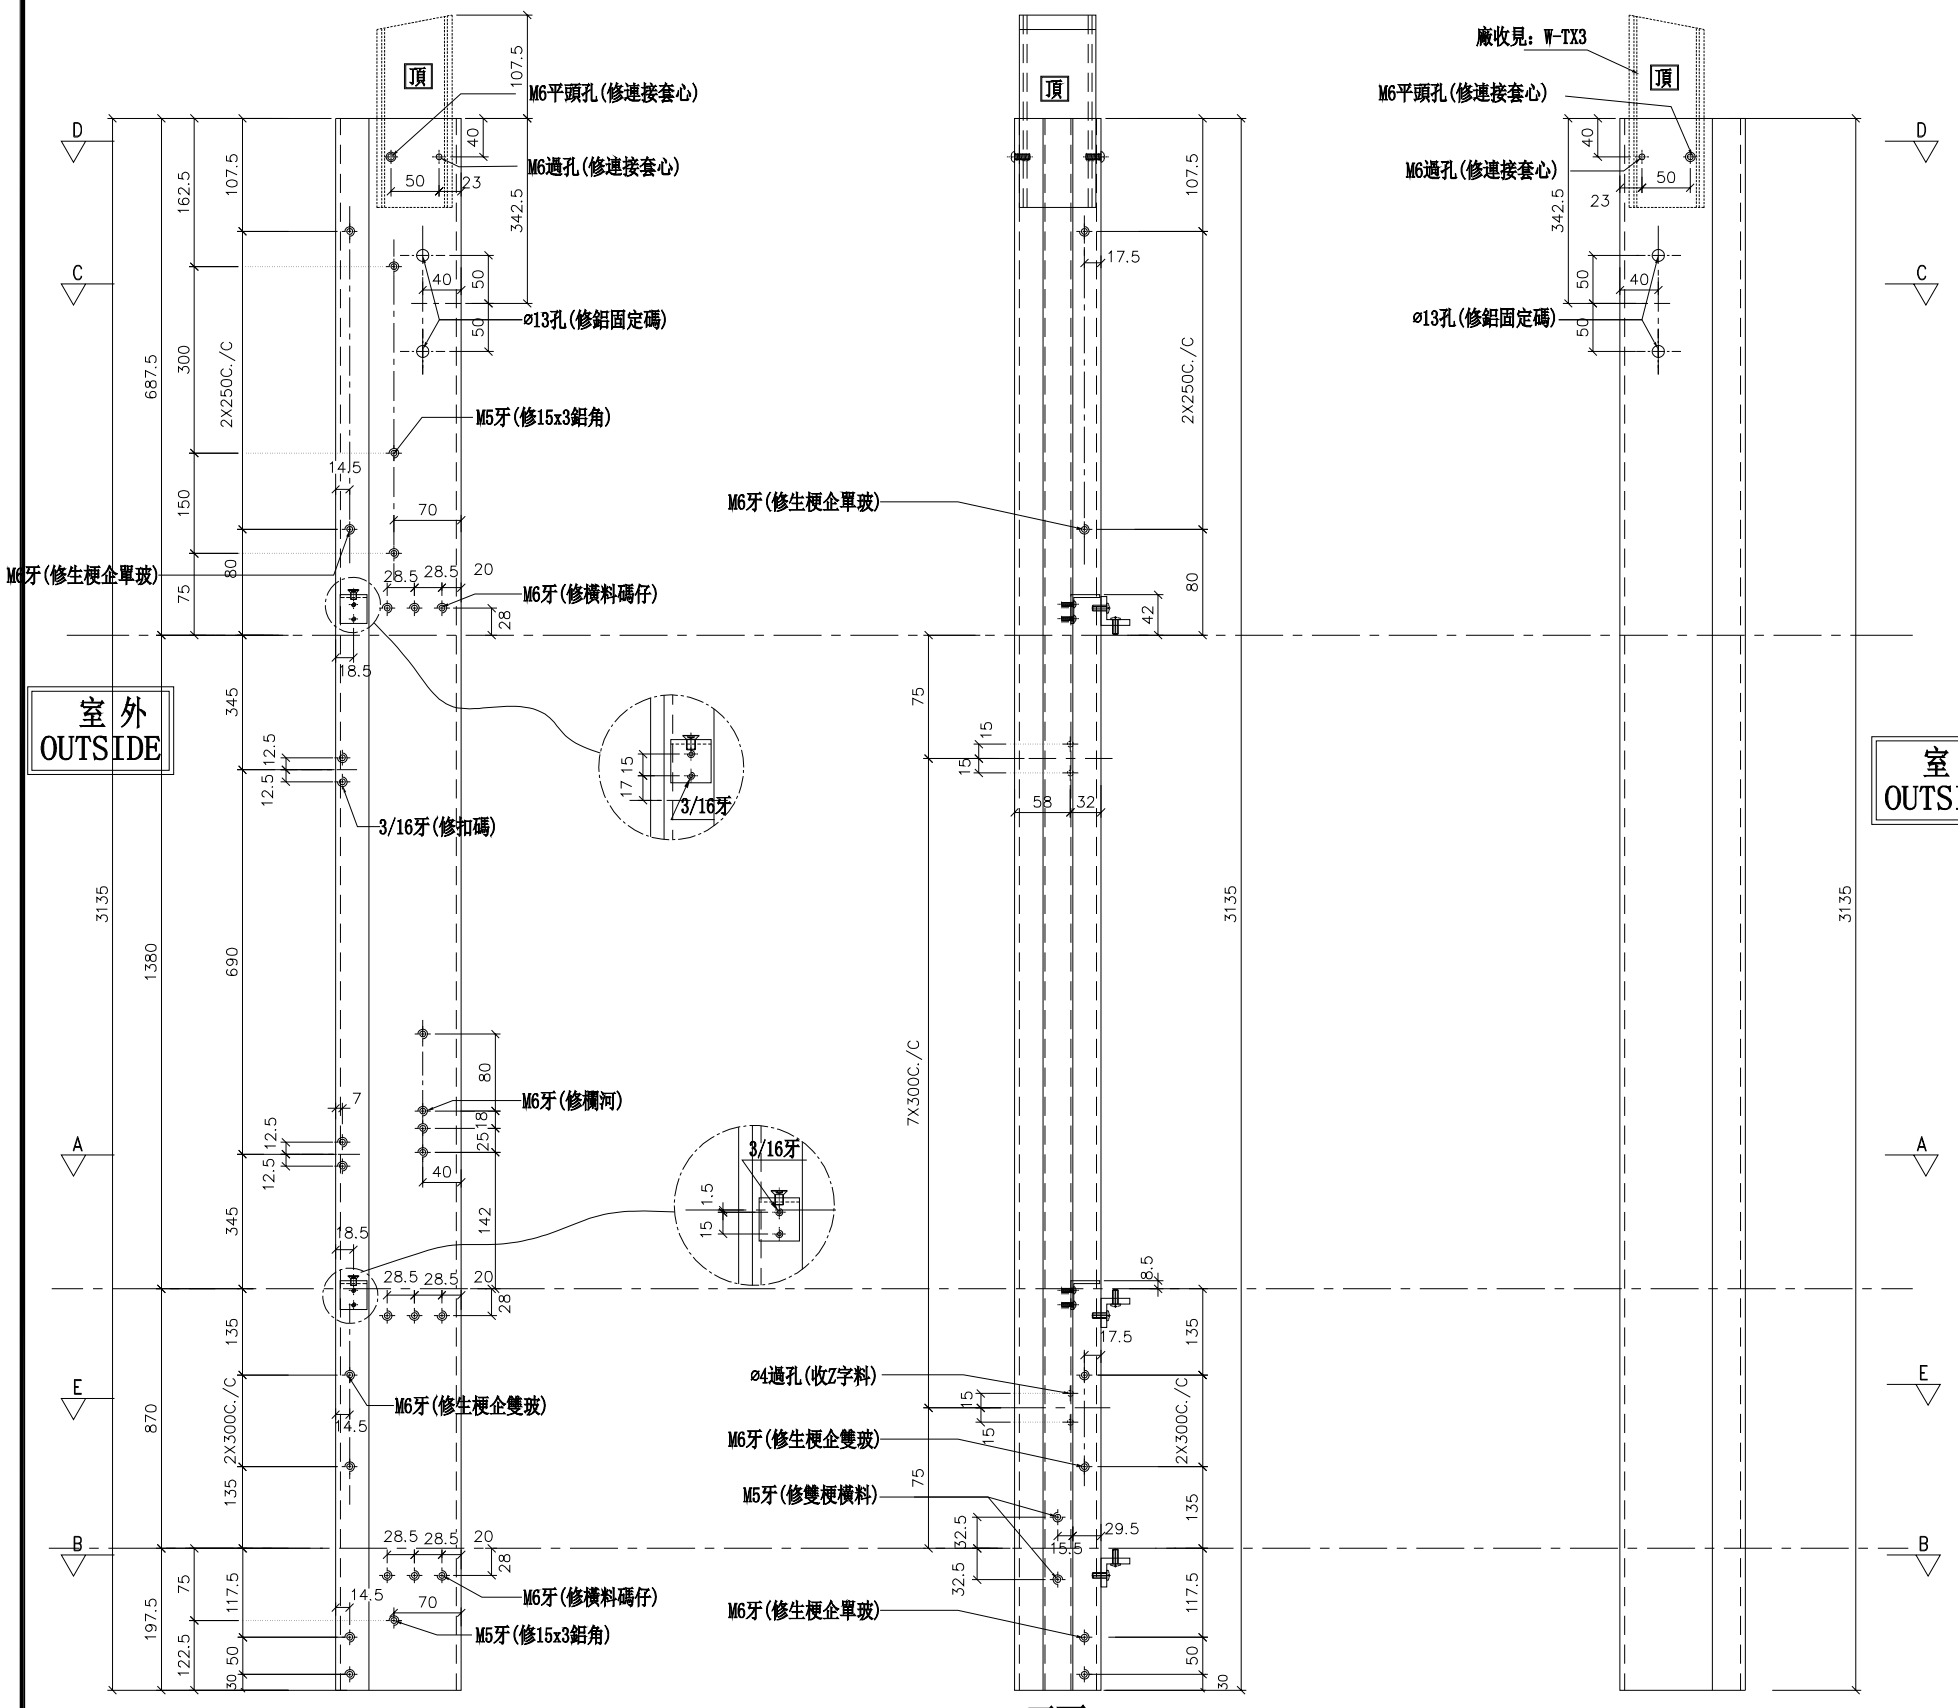

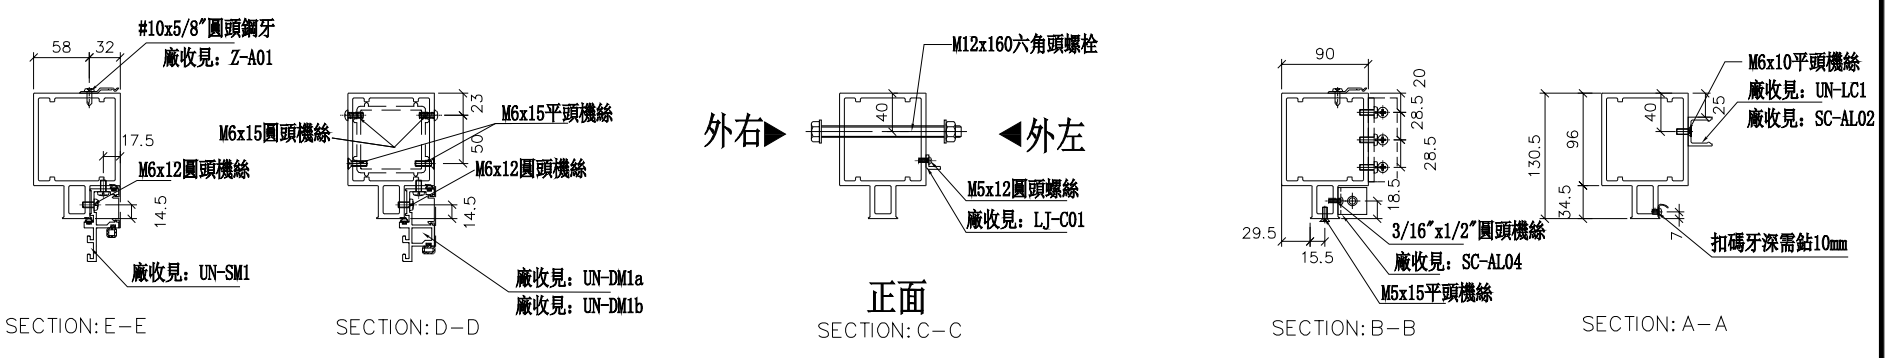

SECTION: E-E　SECTION: D-D　正面 SECTION: C-C　SECTION: B-B　SECTION: A-A

名稱	雙生企1	制圖	羅志光	2019.1.07	修改			
材料	X85550	復核	謝永林	2019.1.08	日期			
顏色	EC-DG-S332054 (3塗)	批準			圖號	G-MS12		

美特鋁質 有限公司
MIDI Aluminium Fabricator Ltd.

工程號	J-837	地盤	觀塘裕民坊


數量	位置	樓層
~~31~~	~~T1CW-J-2~~	~~10F~25F 29F~48F~~


A版取消

左靠FD門(梗窗)

*請用A3紙打印

*注意：
螺絲鑽平頭孔事宜，請留意M5及3/16"要沉頭 (90° X ø10)，供修螺絲后唧膠用

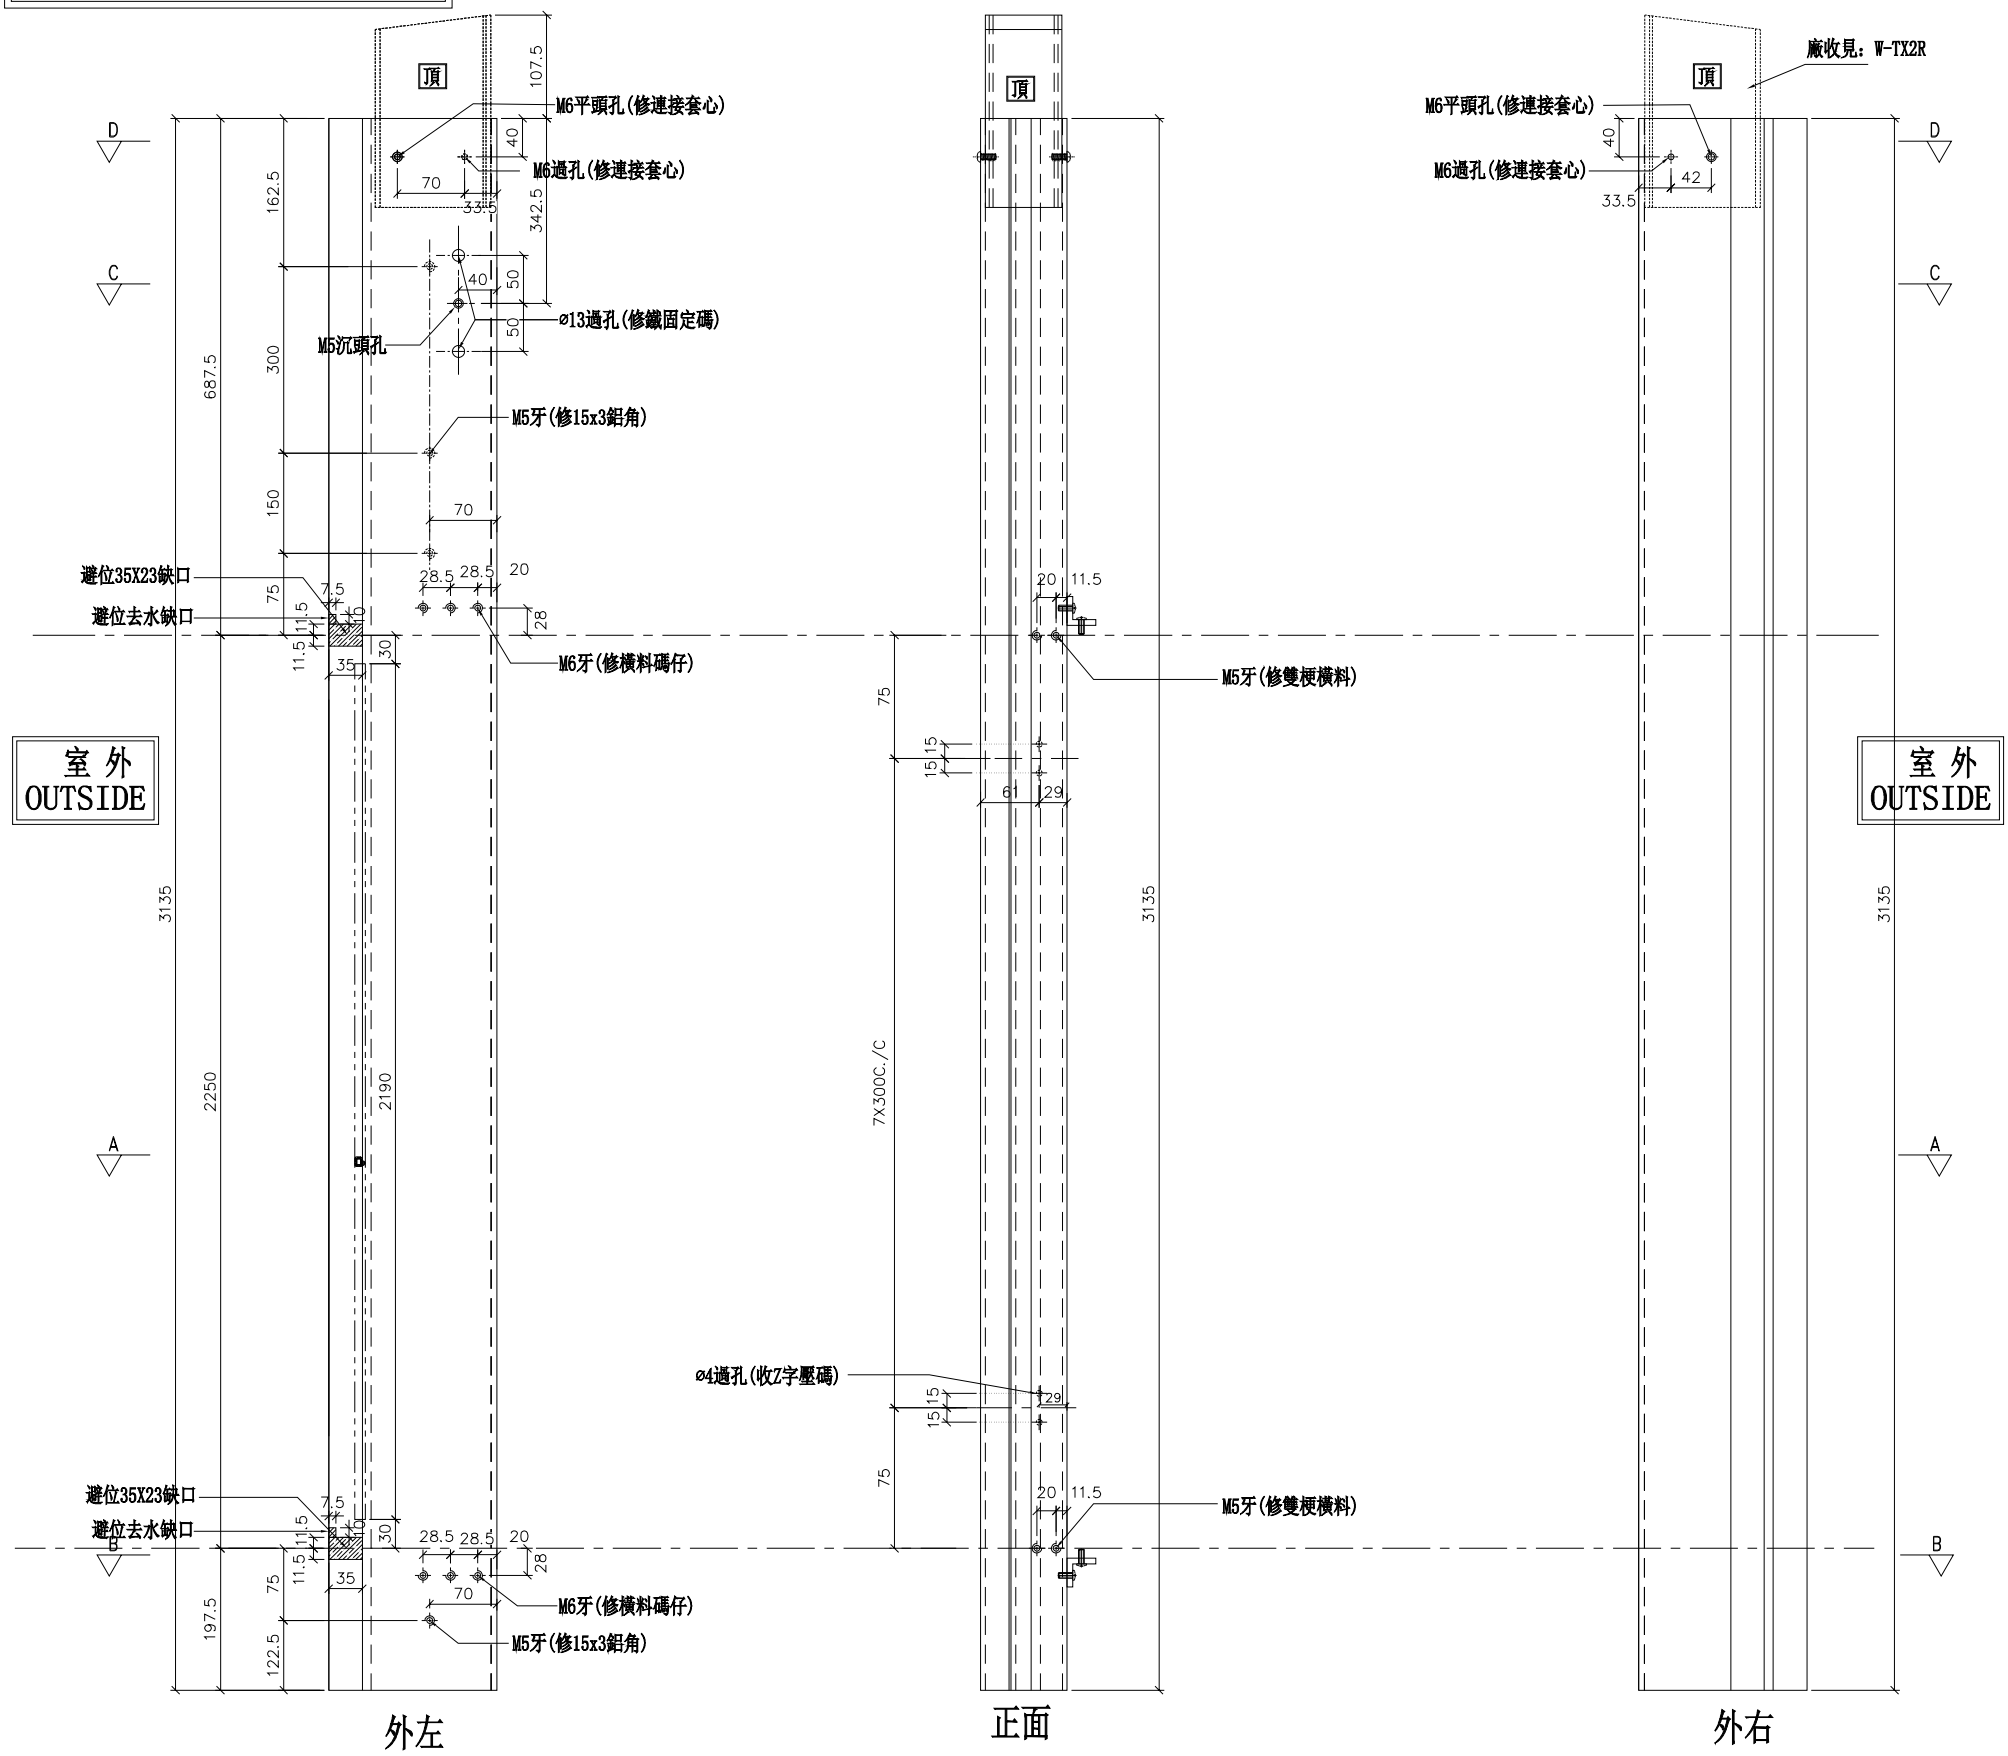

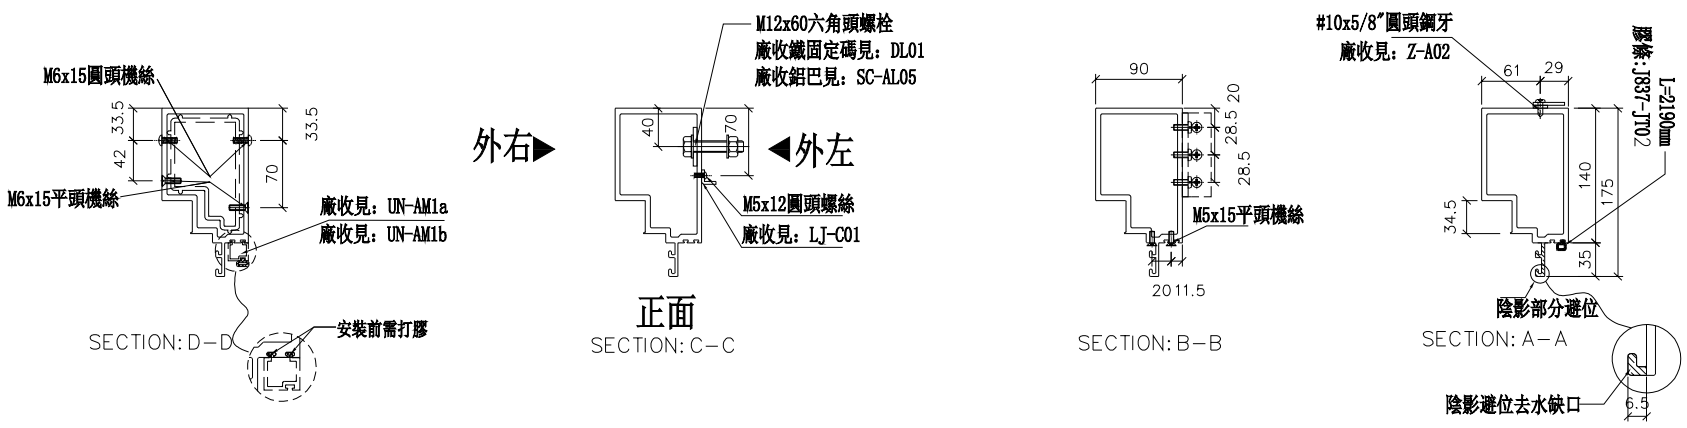

名稱	生梗企	制圖	羅志光	2019.1.07	修改	A		
材料	X85546	復核	謝永林	2019.1.08	日期	2019.1.31		
顏色	EC-DG-S332054 (3塗)	批準			圖號	G-MS14		

美特鋁質 有限公司
MIDI Aluminium Fabricator Ltd.

數量	位置	樓層
~~31~~	T1CW-K-1	~~10F~25F 29F~48F~~


A版取消


工程號	J-837	地盤	觀塘裕民坊

右靠FD門(梗窗)

*請用A3紙打印

*注意:
螺絲鑽平頭孔事宜，請留意M5及3/16"要沉頭 (90° X ø10)，供修螺絲后啲膠用

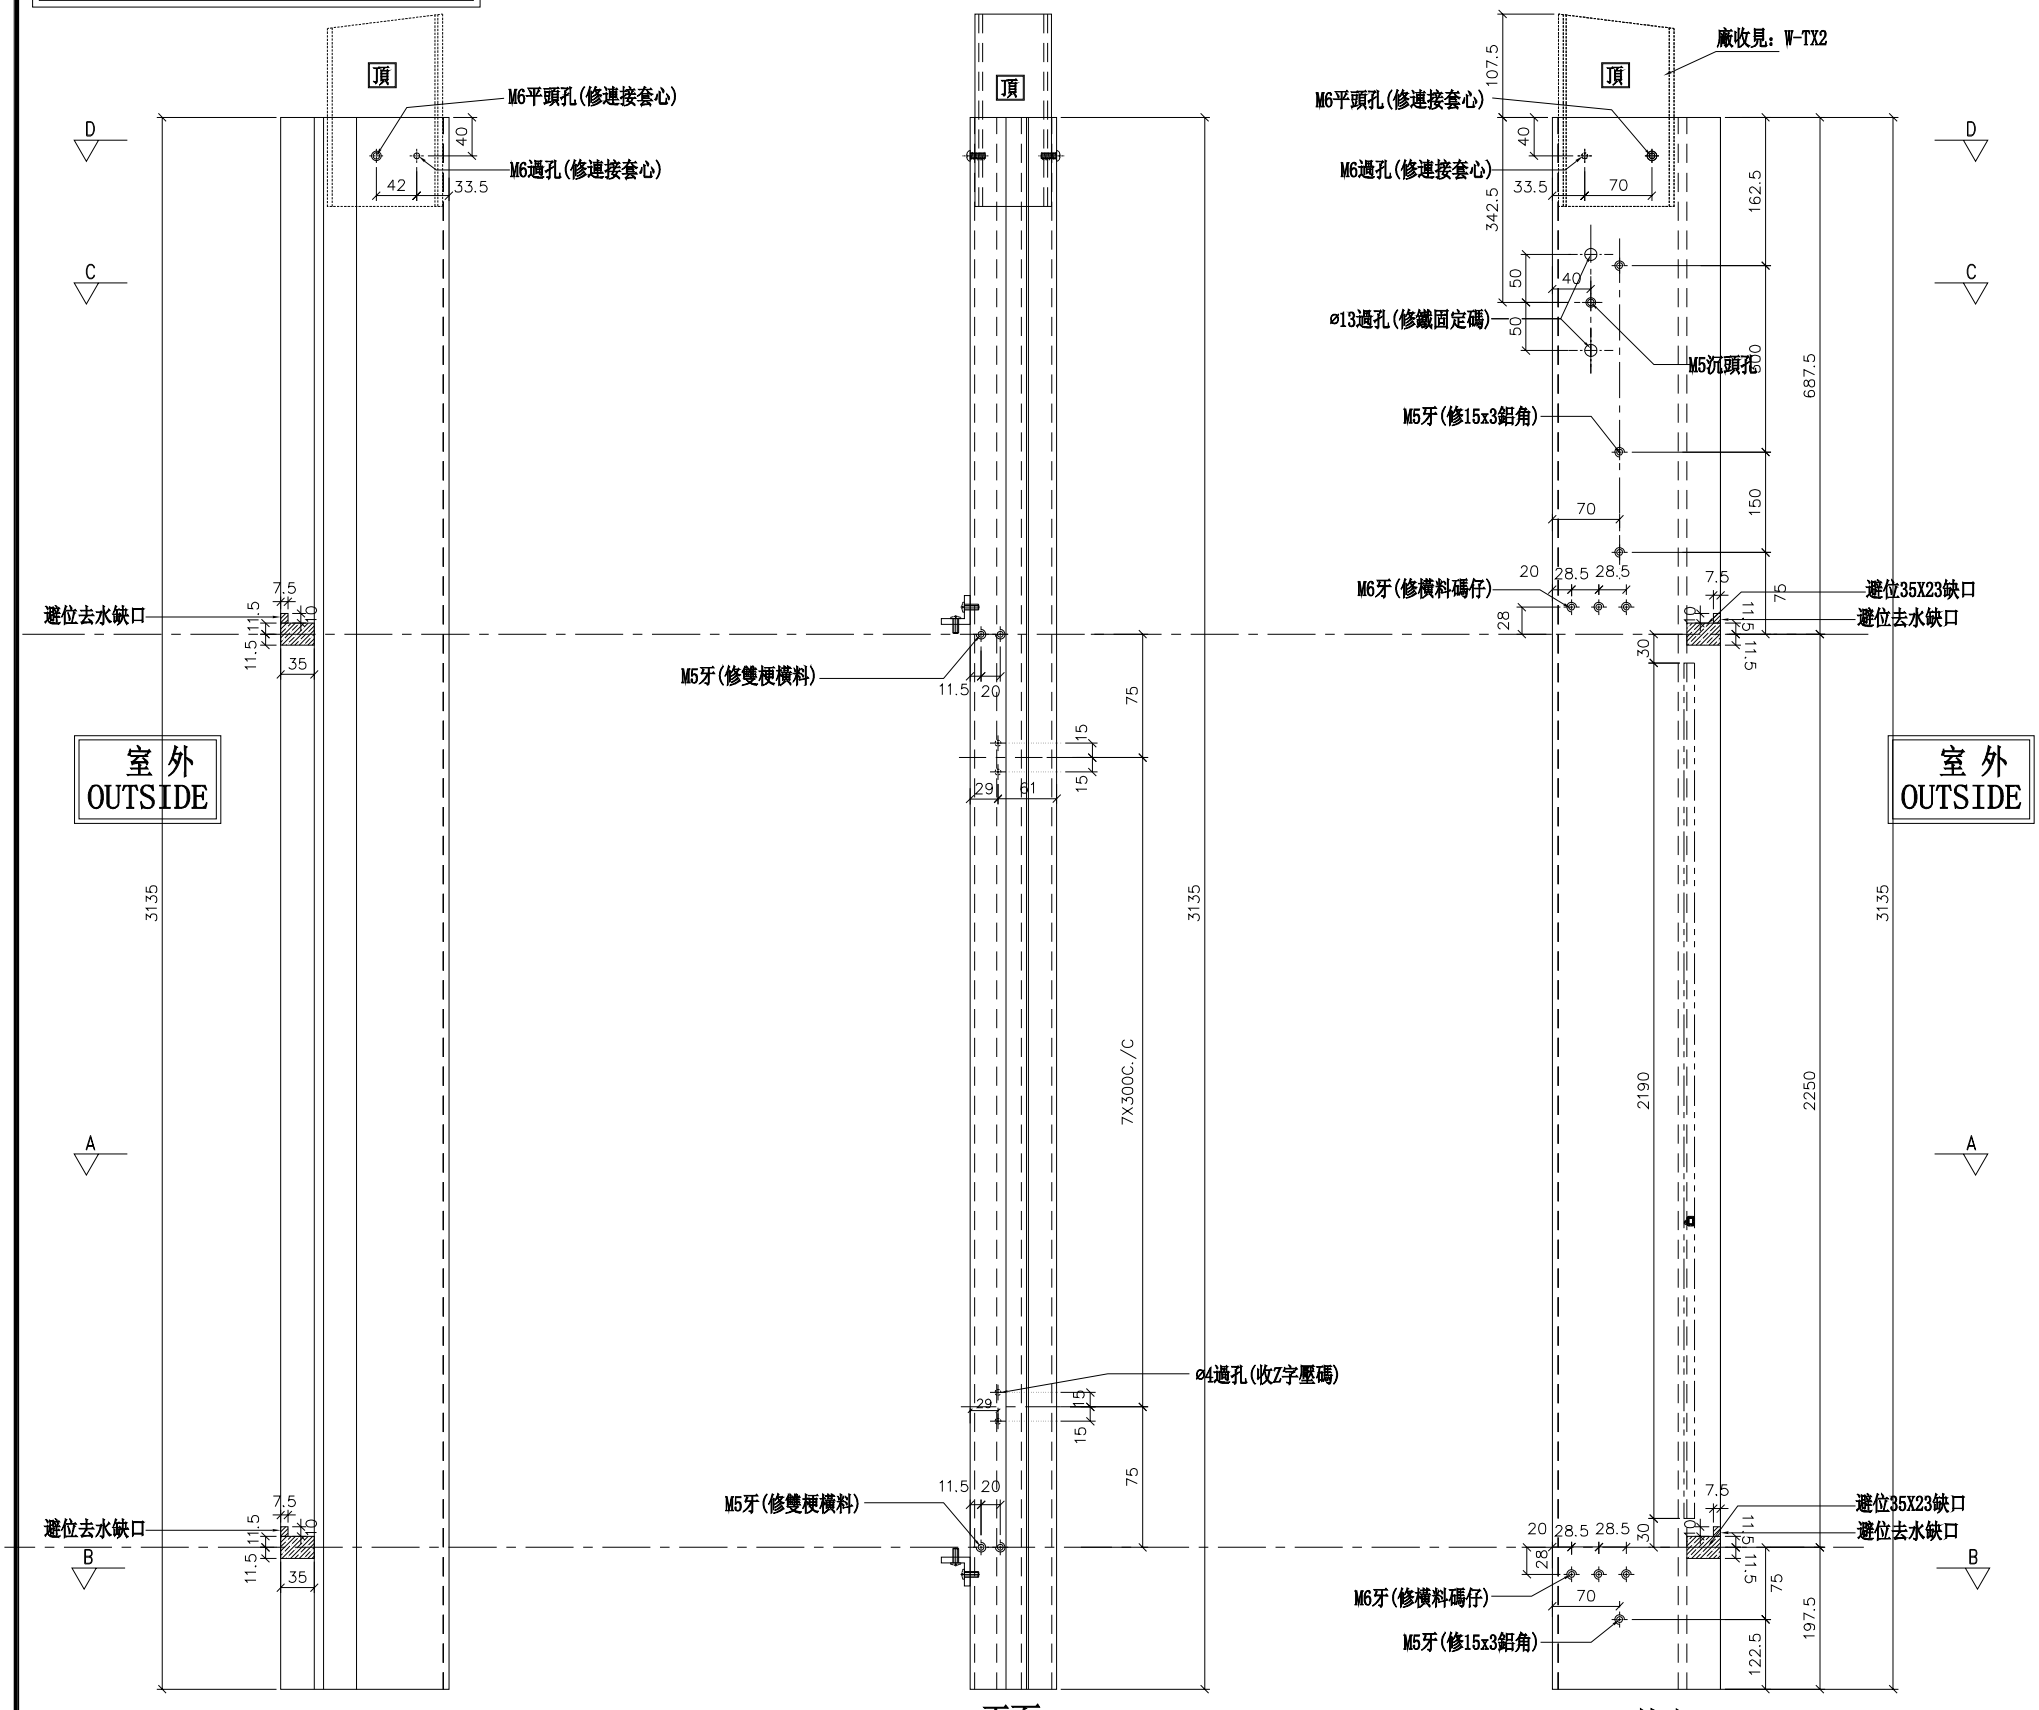

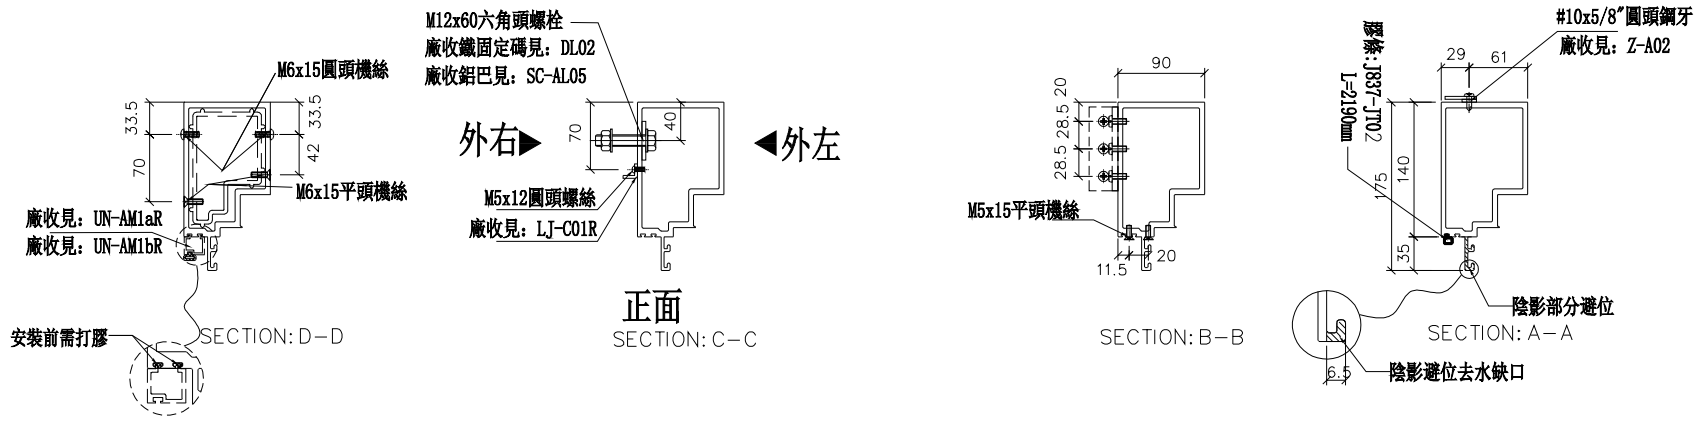

名稱	生梗企	制圖	羅志光	2019.1.07	修改	A		
材料	X85546	復核	謝永林	2019.1.08	日期	2019.1.31		
顏色	EC-DG-S332054 (3塗)	批準			圖號	G-MS14R		

美特鋁質 有限公司
MIDI Aluminium Fabricator Ltd.

工程號	J-837	地盤	觀塘裕民坊


數量	位置	樓層
31	T1CW-J-2	10F~25F 29F~48F


新增

左靠FD門(TH)

*請用A3紙打印

*注意：
螺絲鑽平頭孔事宜，請留意M5及3/16"要沉頭（90° X ø10），供修螺絲后唧膠用

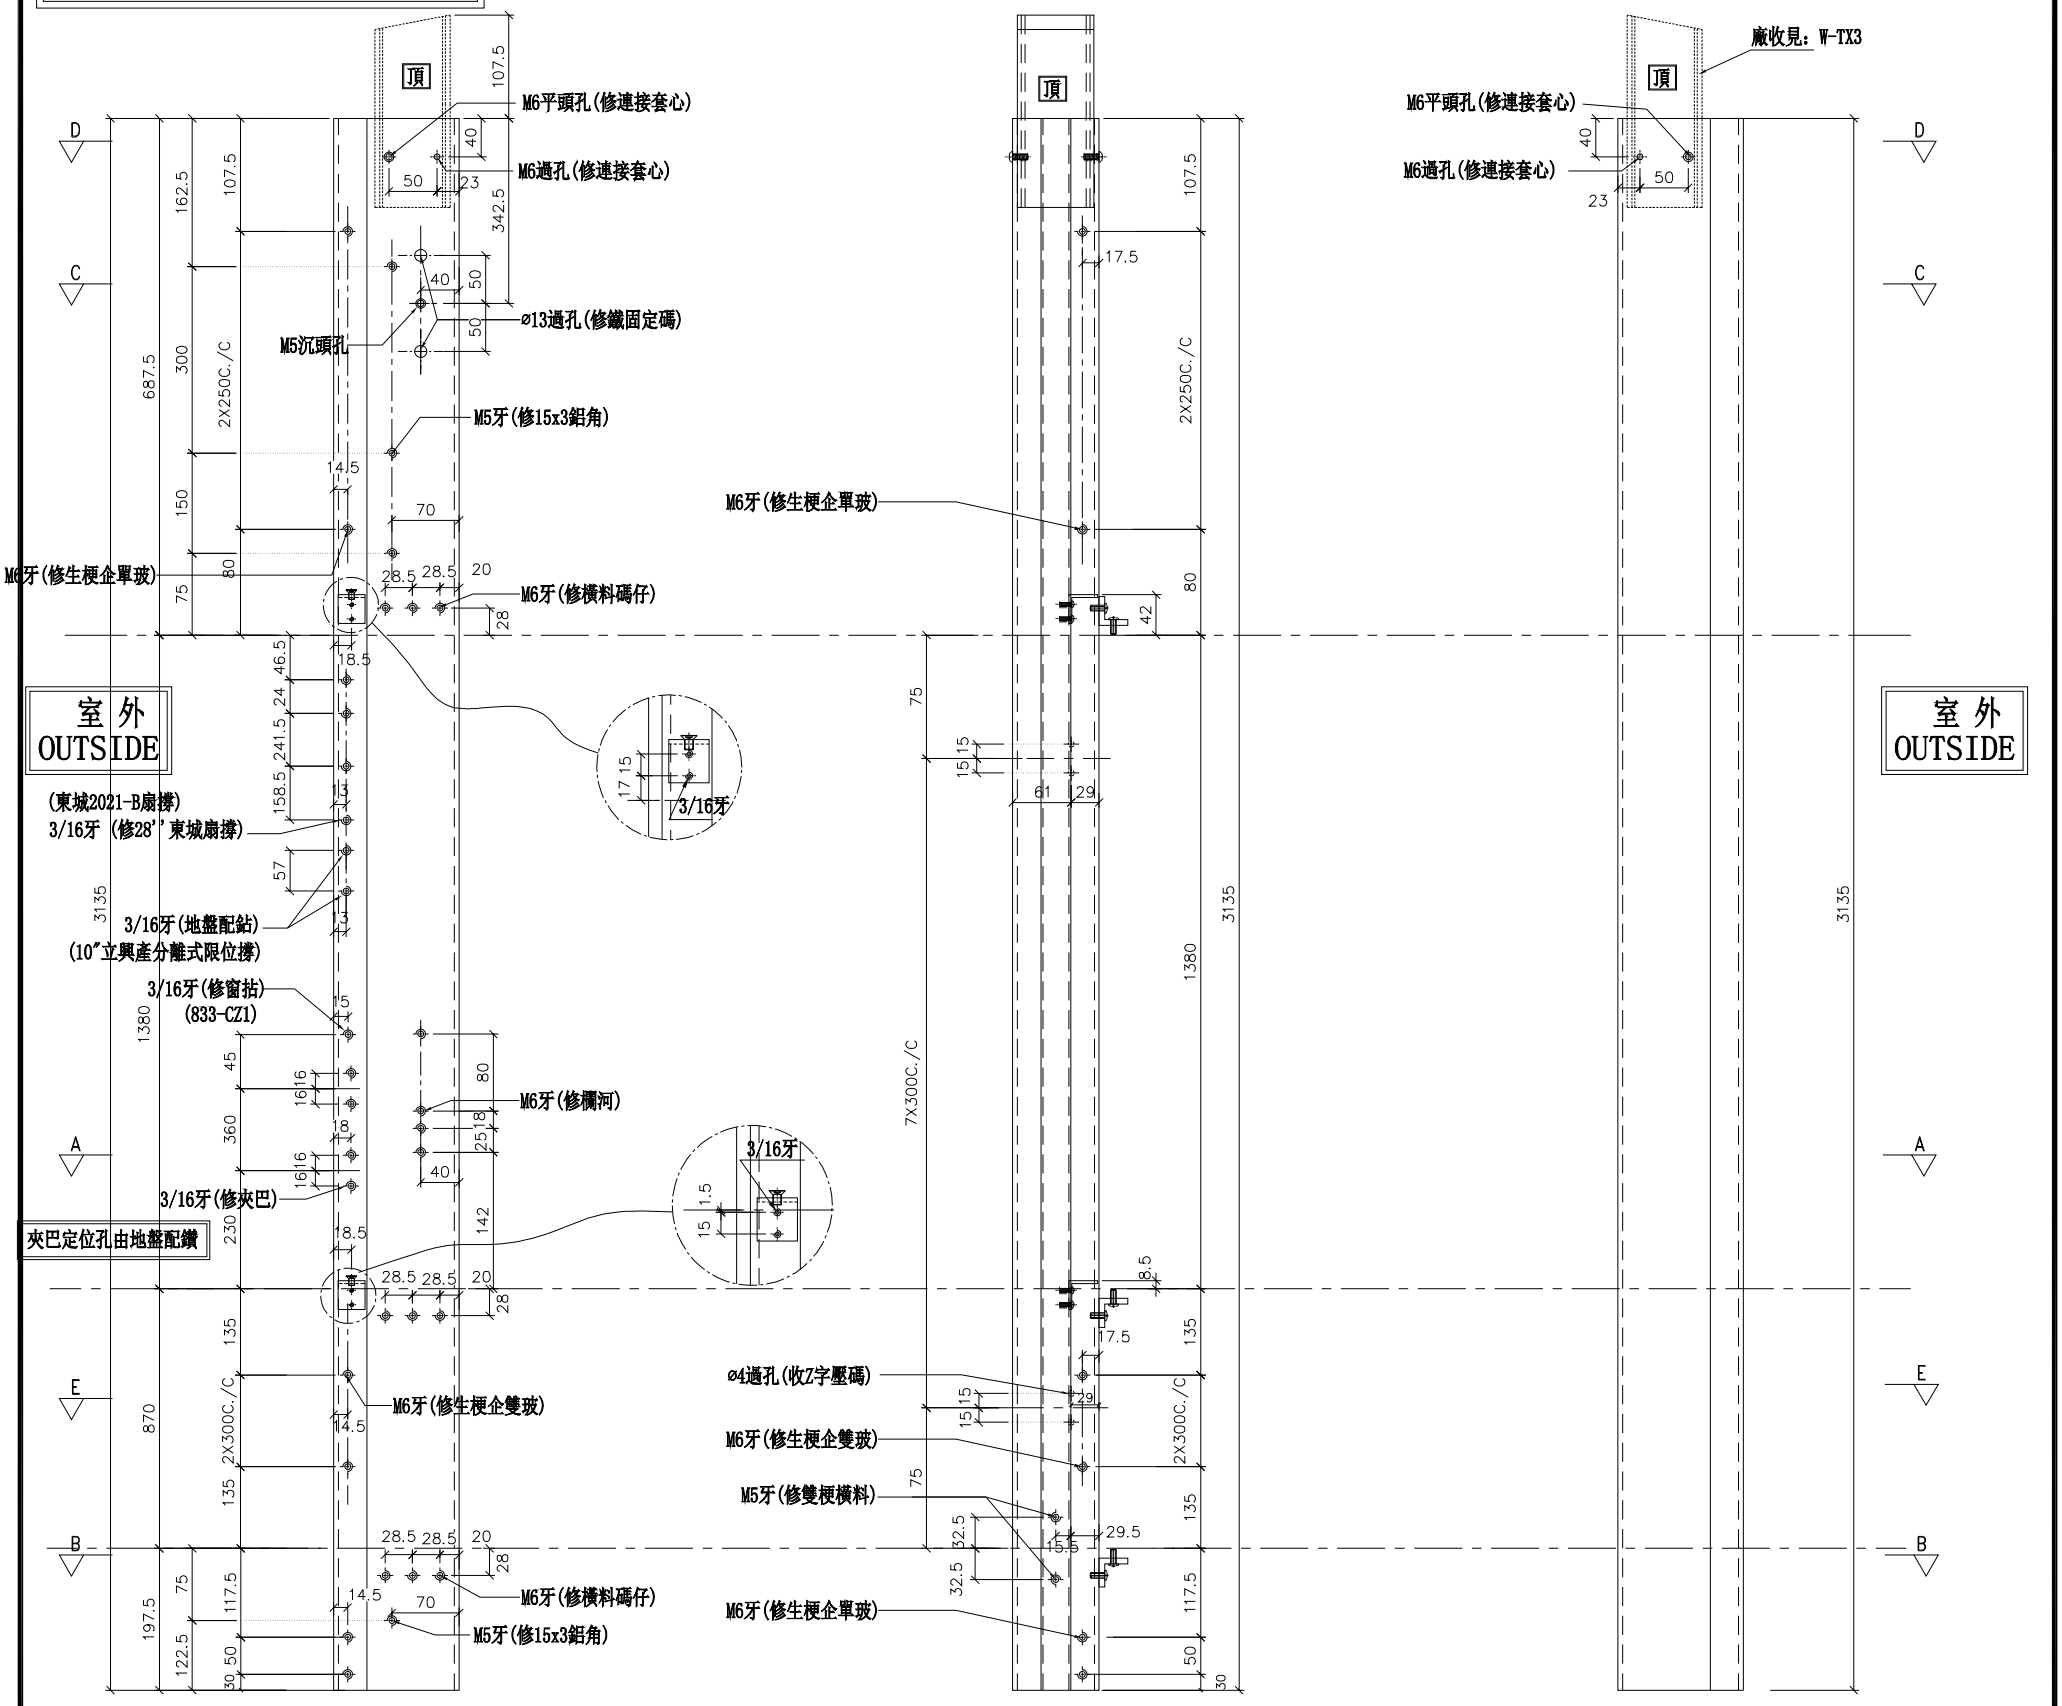

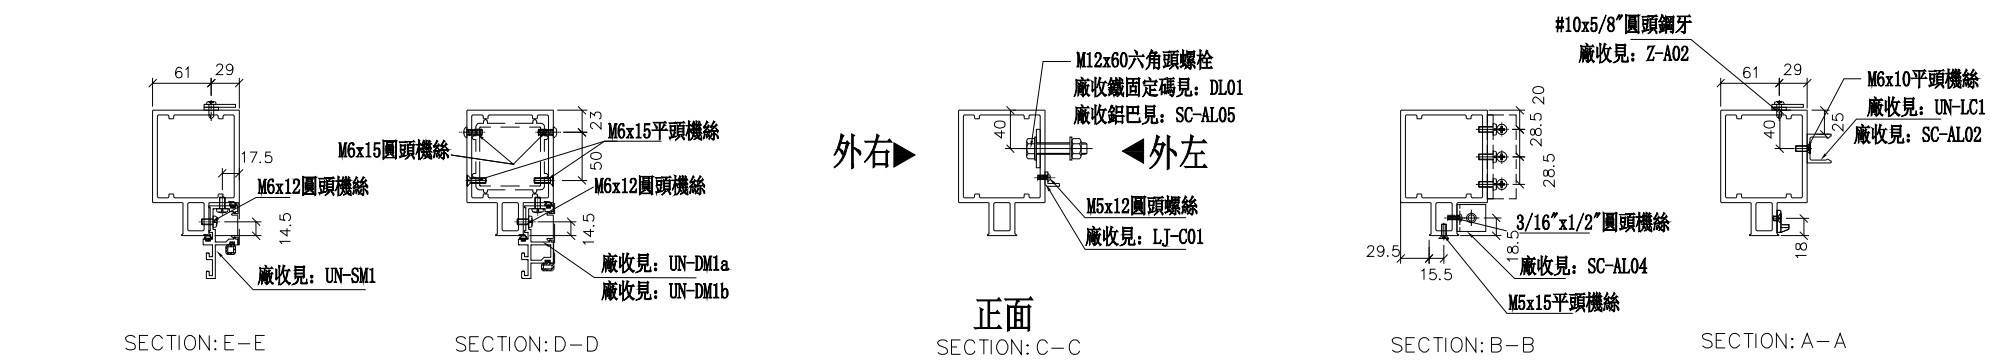

名稱	雙生企1	制圖	羅志光	2019.1.07	修改	新增		
材料	X85550	復核	謝永林	2019.1.08	日期	2019.1.31		
顏色	EC-DG-S332054 (3塗)	批準			圖號	G-MT05		

美特鋁質 有限公司
MIDI Aluminium Fabricator Ltd.

工程號	J-837	地盤	觀塘裕民坊


數量	位置	樓層
31	T1CW-K-1	10F~25F 29F~48F

新增


右靠FD門(TH)

*請用A3紙打印

*注意：
螺絲鑽平頭孔事宜，請留意M5及3/16"要沉頭 (90° X ø10)，供修螺絲后啲膠用

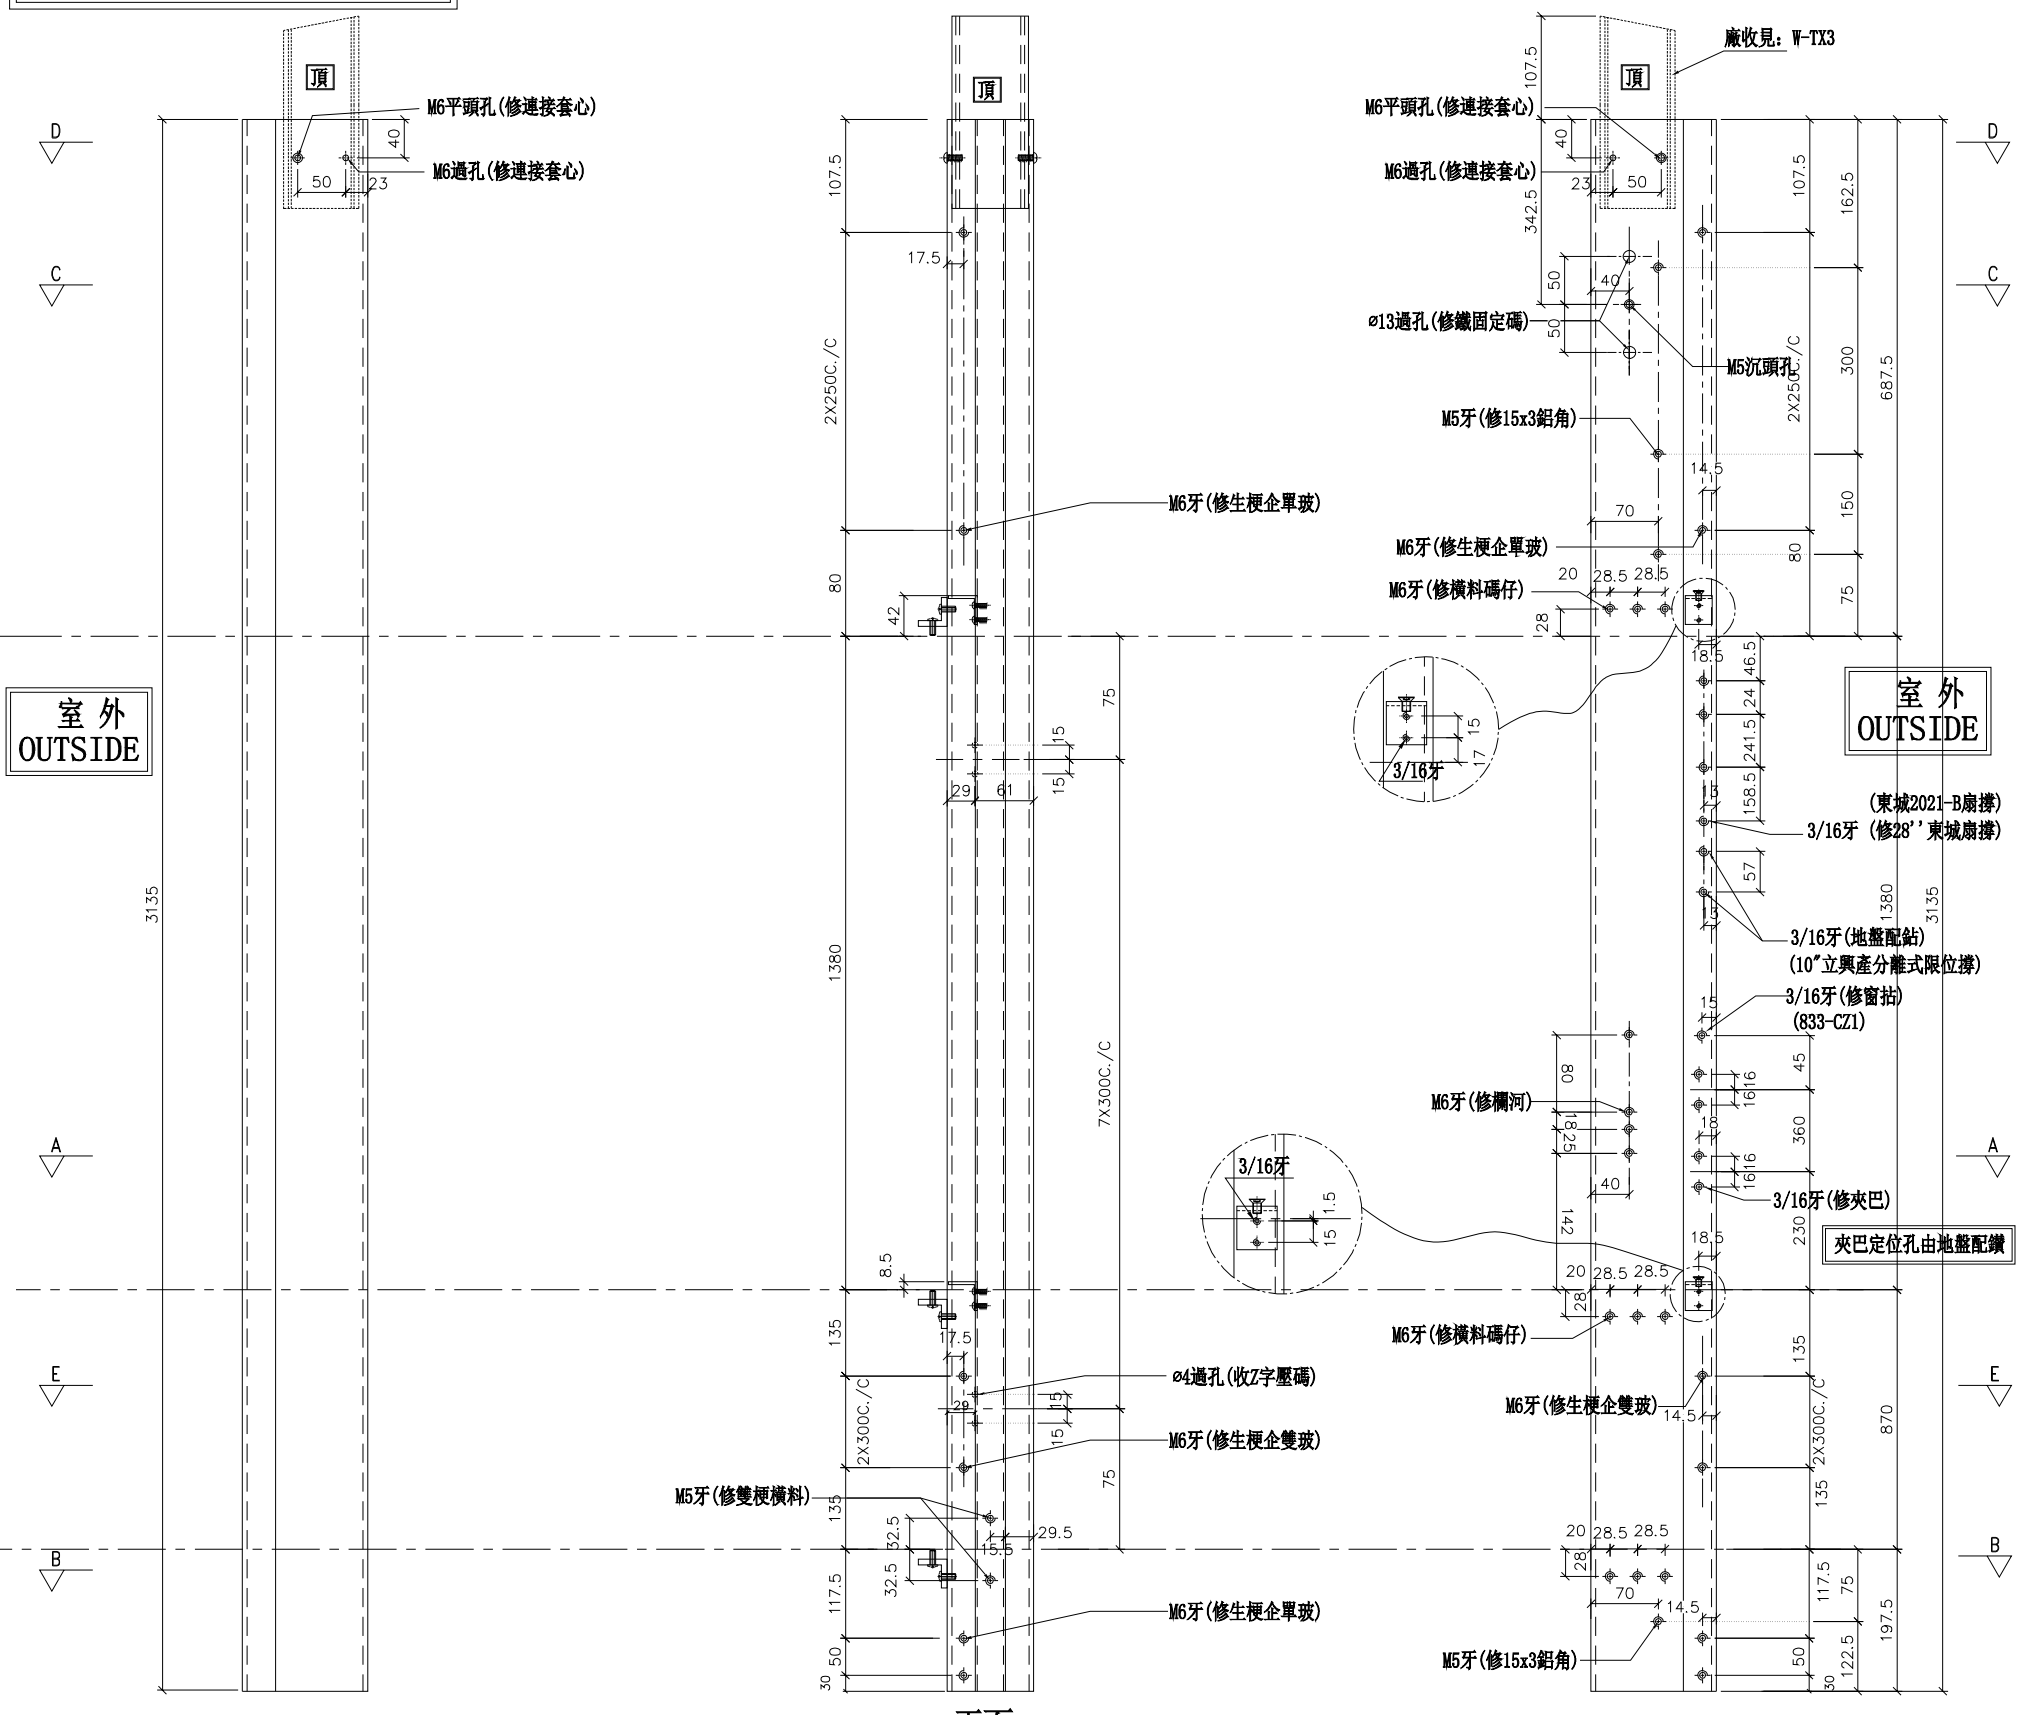

外左　　正面　　外右

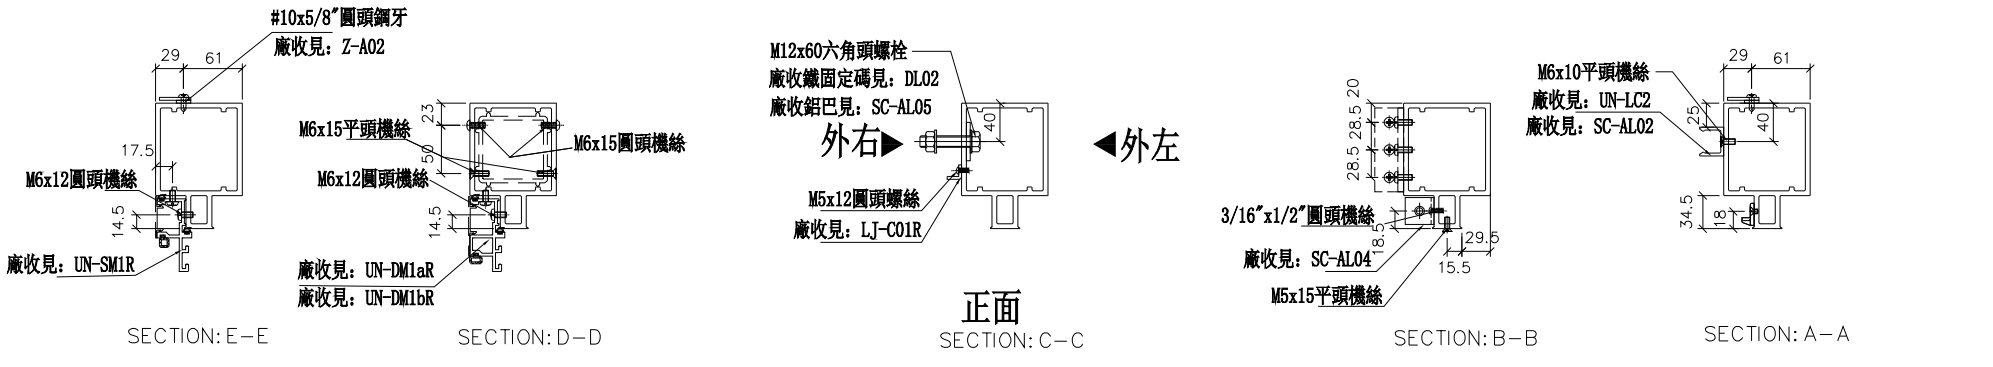

SECTION: E-E　　SECTION: D-D　　正面 SECTION: C-C　　SECTION: B-B　　SECTION: A-A

名稱	雙生企1	制圖	羅志光	2019.1.07	修改	新增		
材料	X85550	復核	謝永林	2019.1.08	日期	2019.1.31		
顏色	EC-DG-S332054 (3塗)	批準			圖號	G-MT05R		


美特鋁質 有限公司
MIDI Aluminium Fabricator Ltd.


工程號	J-837	地盤	觀塘裕民坊


數量	位置	樓層
31	T1CW-G-1	10F~25F 29F~48F


左SD梗右TH


*請用A3紙打印

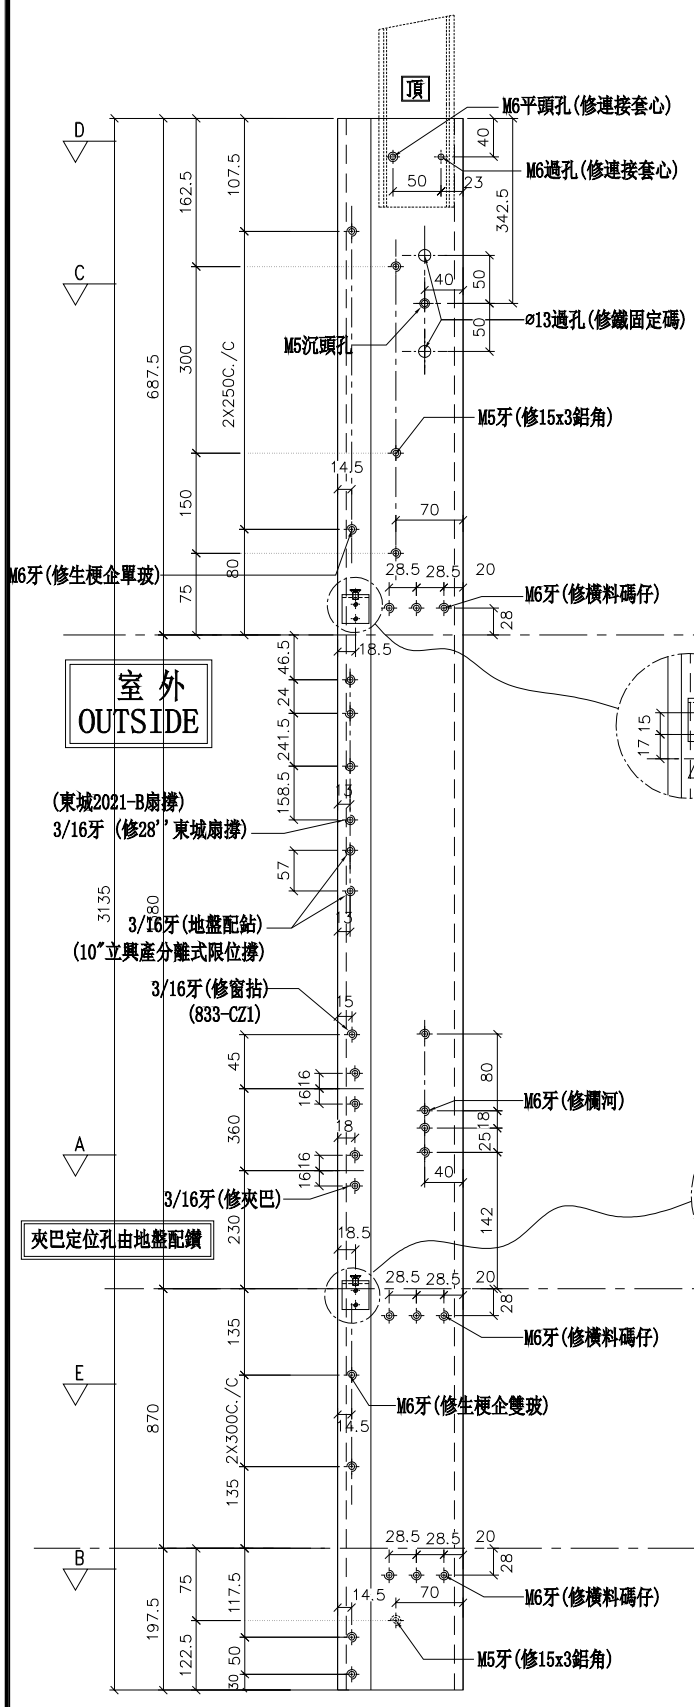


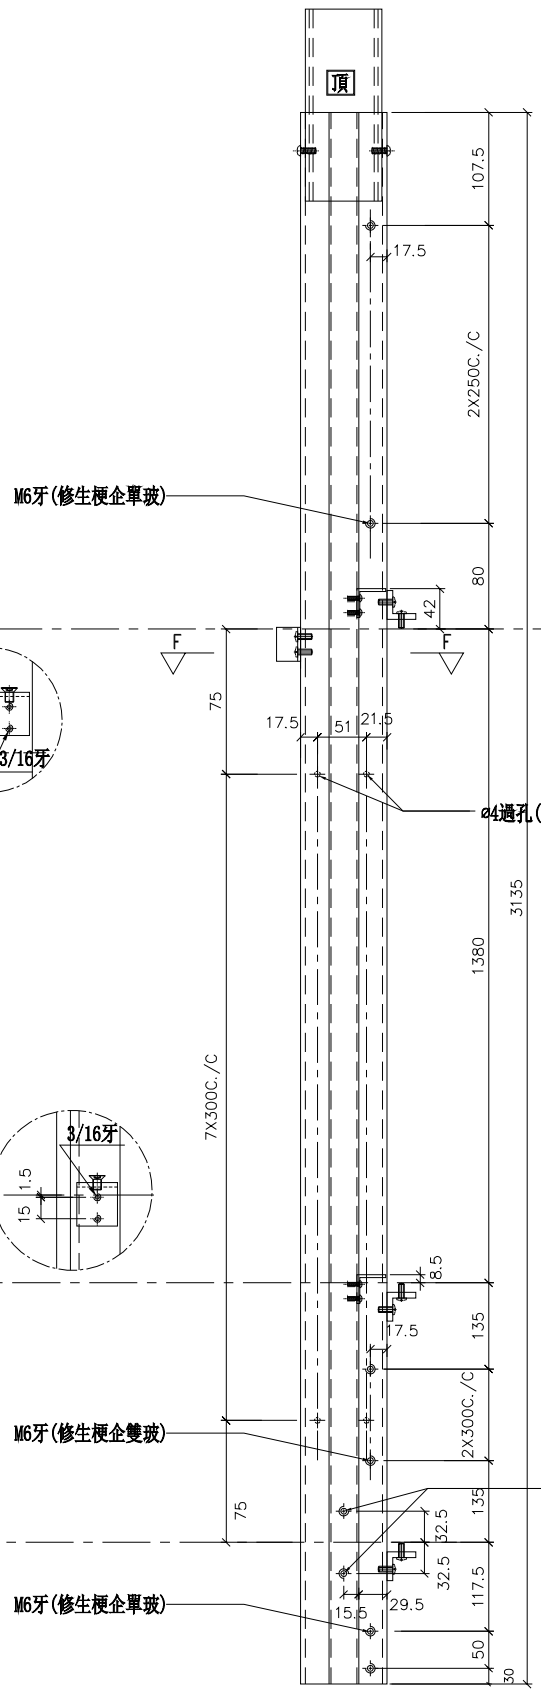


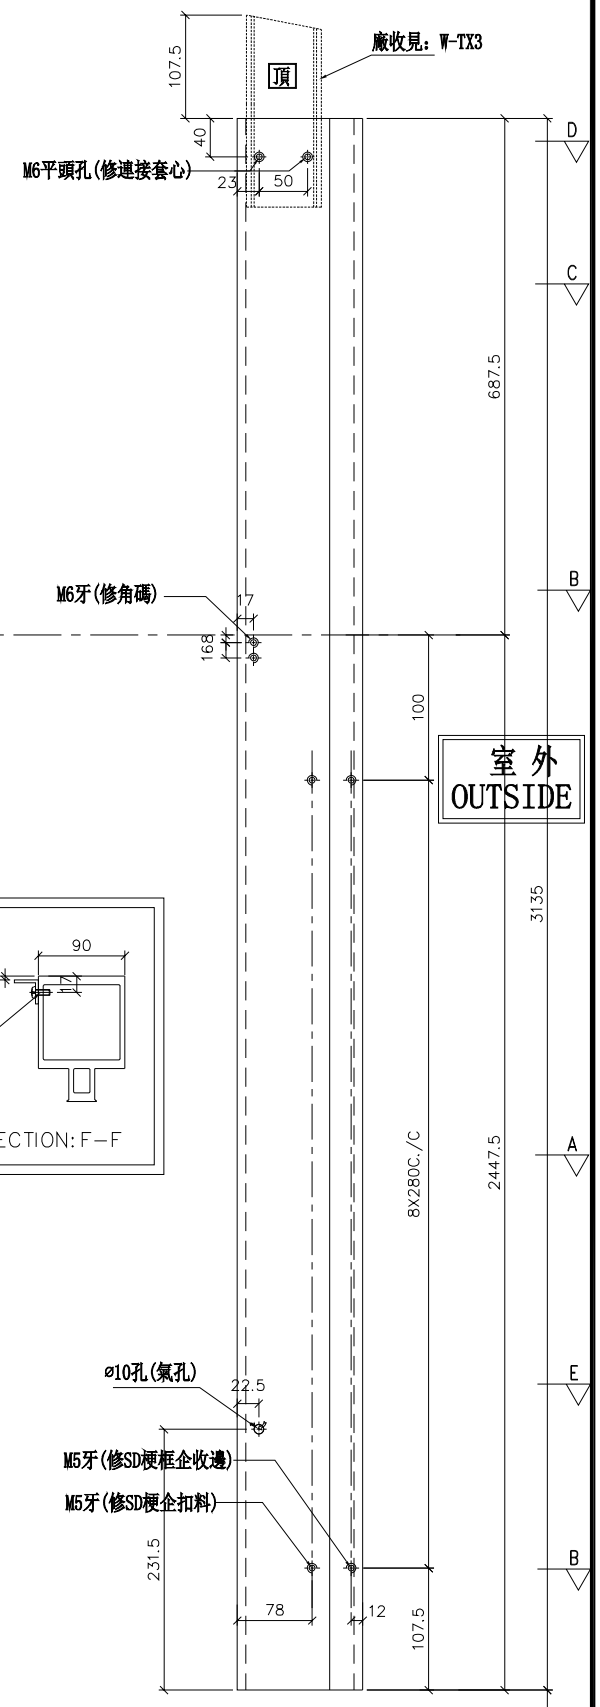


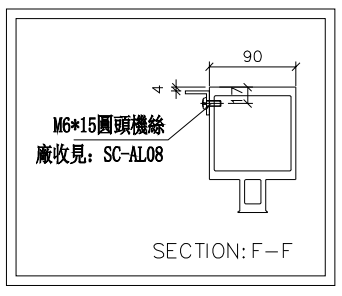

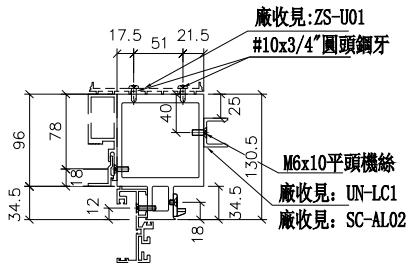

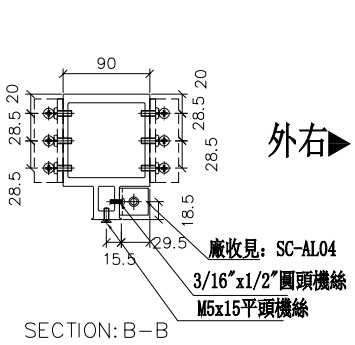

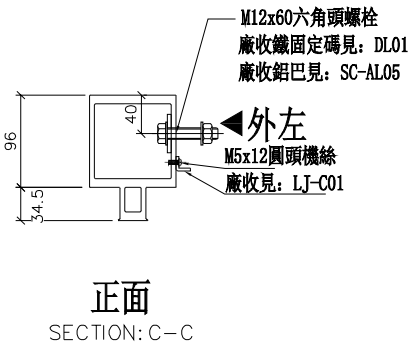

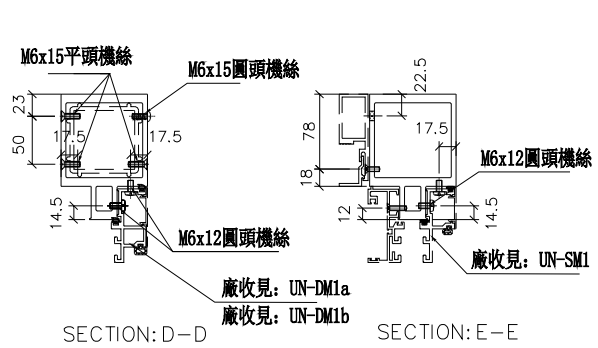

名稱	雙生企	制圖	羅志光	2019.1.07	修改			
材料	X85547	復核	謝永林	2019.1.08	日期			
顏色	EC-DG-S332054 (3塗)	批準			圖號	SD-MT01		


美特鋁質 有限公司
MIDI Aluminium Fabricator Ltd.

工程號	J-837	地盤	觀塘裕民坊


數量	位置	樓層
31	T1CW-G-1	10F~25F 29F~48F

右靠墻(TH)


*請用A3紙打印

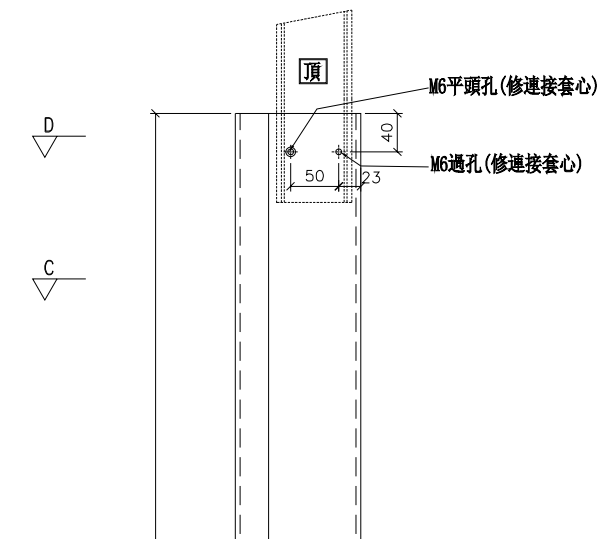


外左

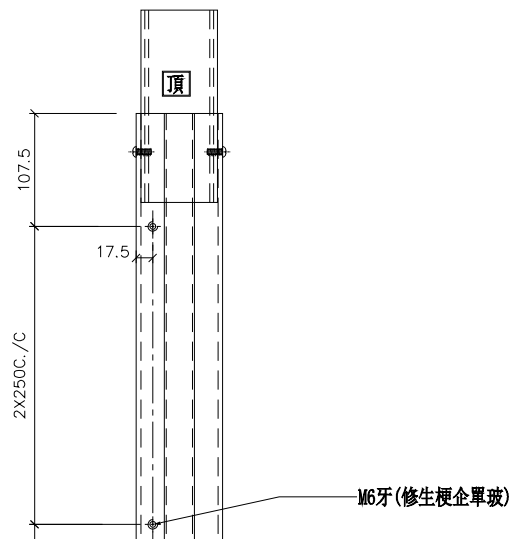

正面

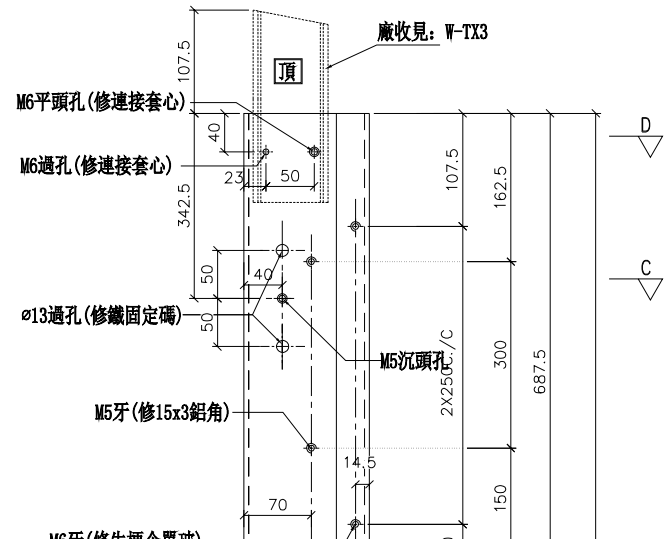

外右

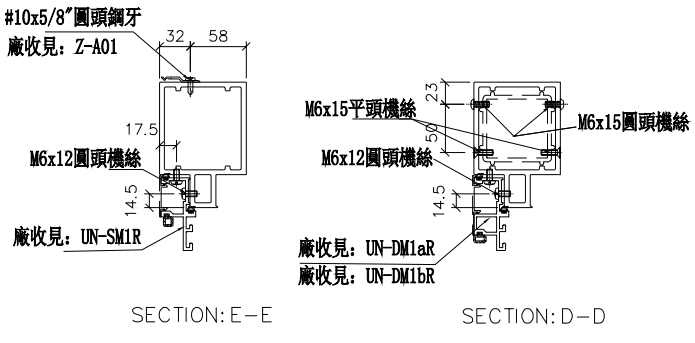

SECTION: E-E　SECTION: D-D　正面 SECTION: C-C　SECTION: B-B　SECTION: A-A

名稱	雙生企1	制圖	羅志光	2019.1.07	修改			
材料	X85550	復核	謝永林	2019.1.08	日期			
顏色	EC-DG-S332054 (3塗)	批準			圖號	G-MT02		

美特鋁質 有限公司
MIDI Aluminium Fabricator Ltd.


工程號	J-837	地盤	觀塘裕民坊


左梗窗右TH

*請用A3紙打印

數量	位置	樓層
31	T1CW-K-1	10F~25F 29F~48F

新增

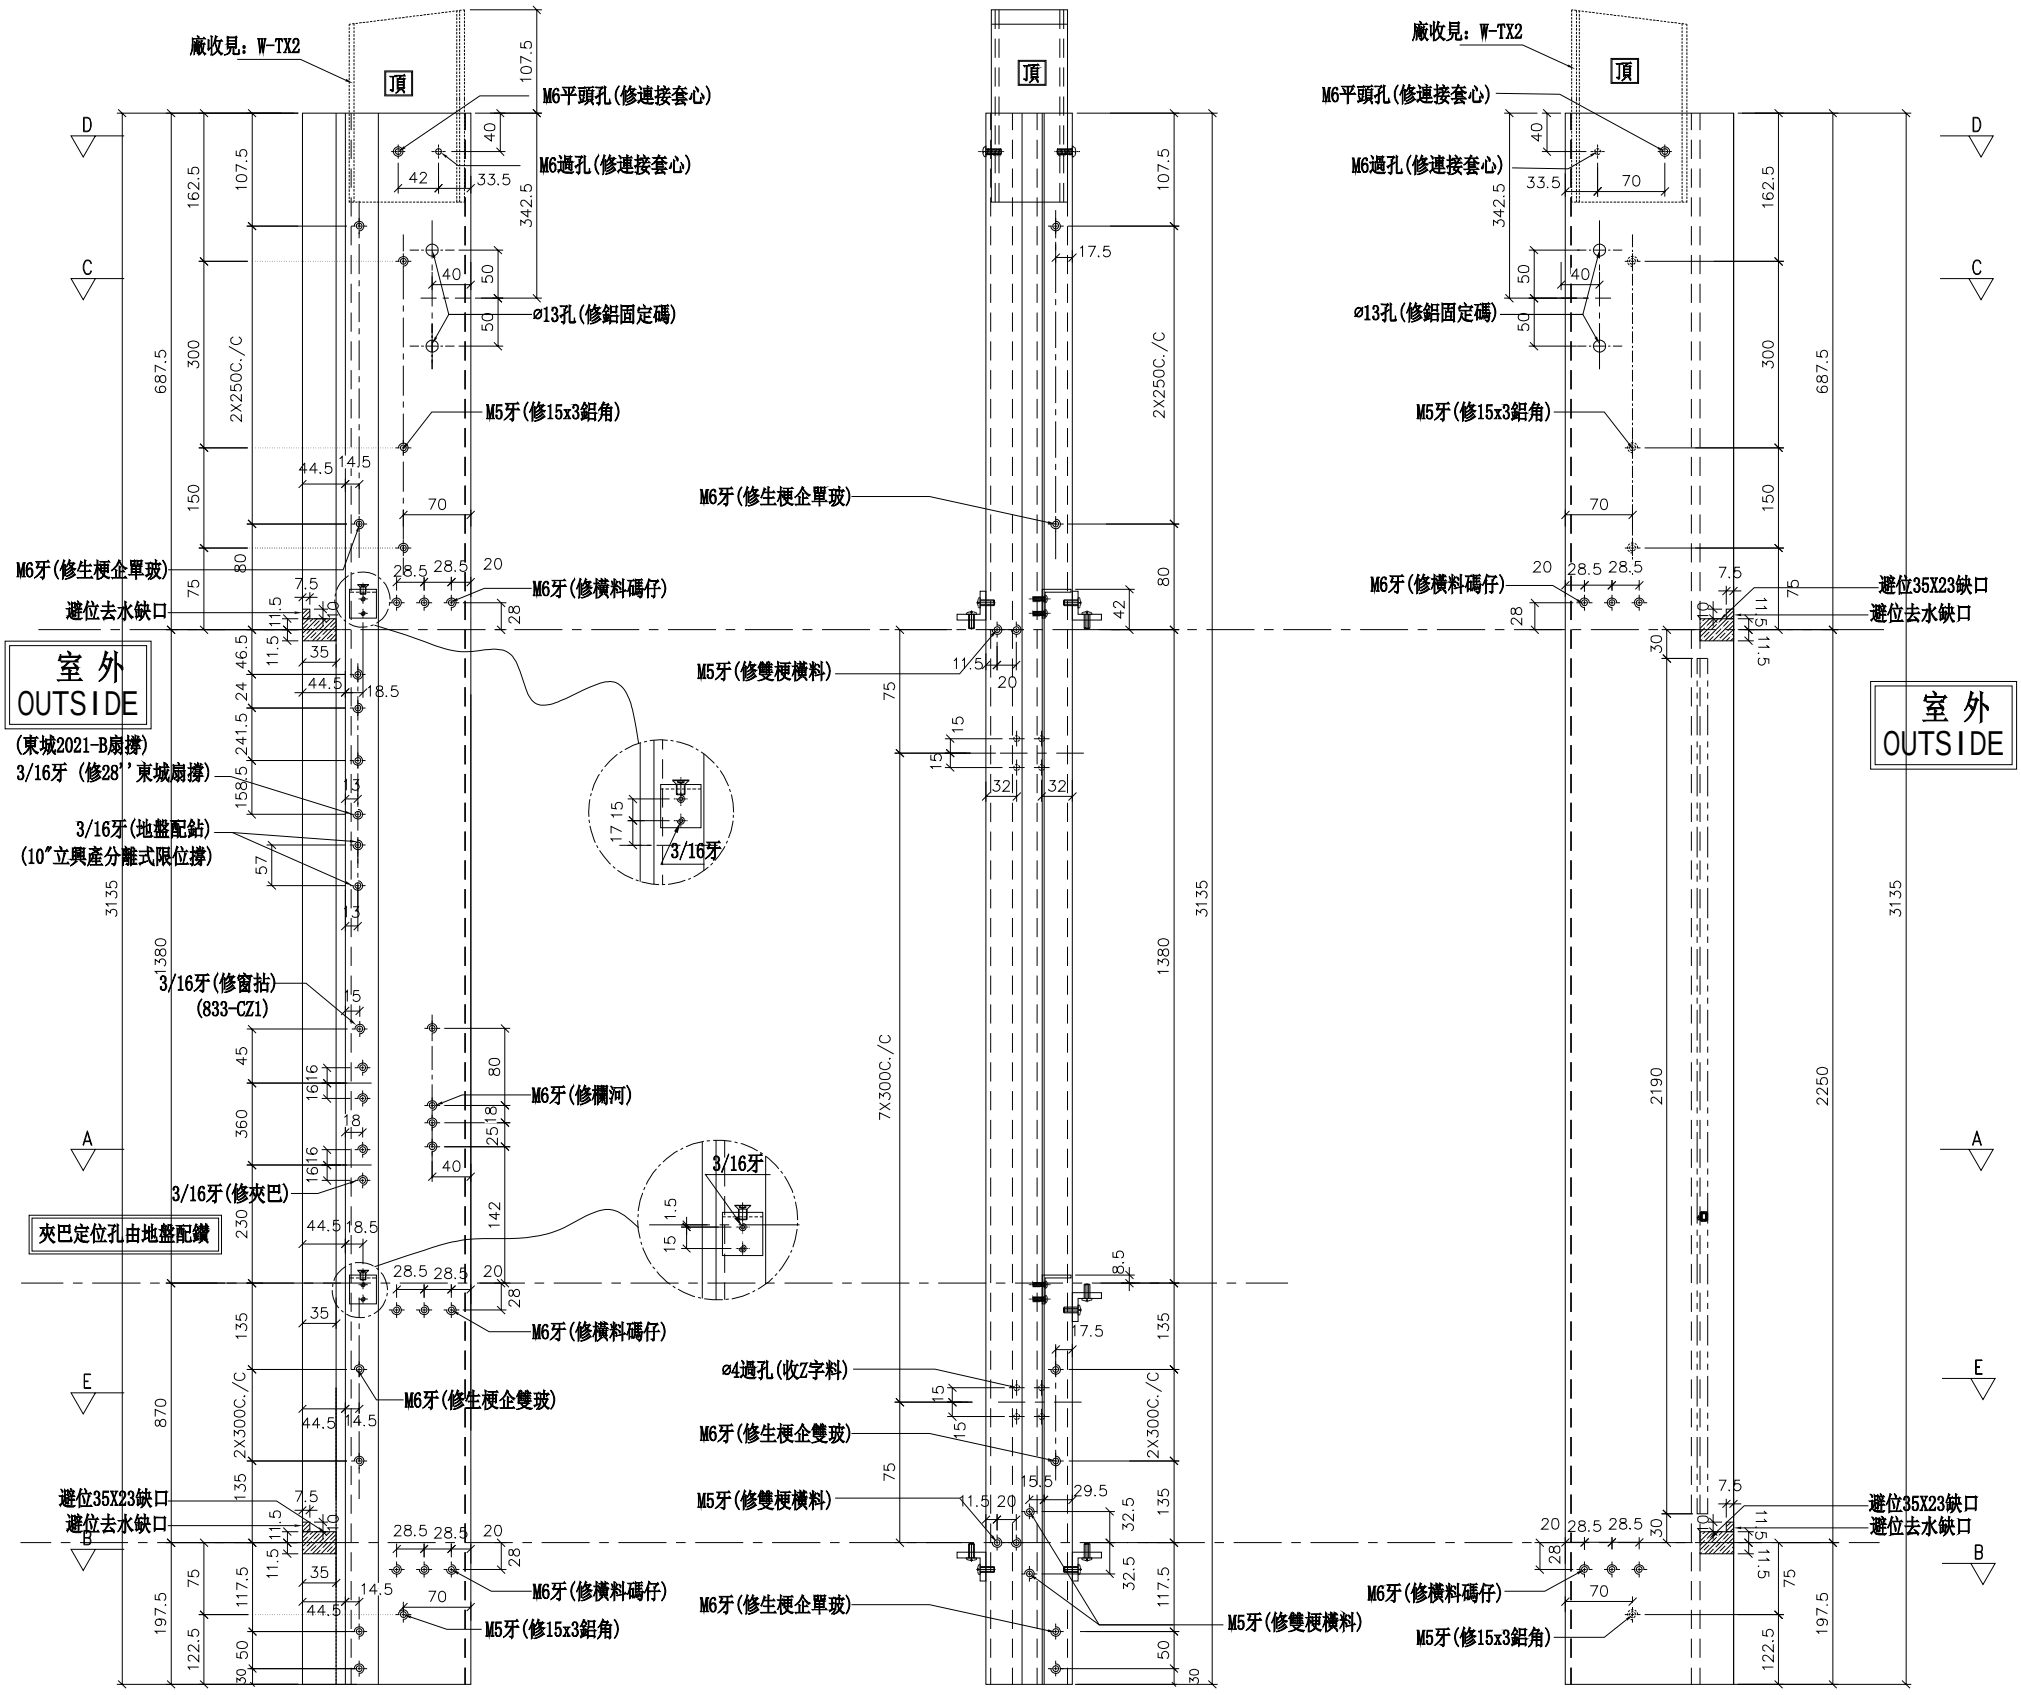

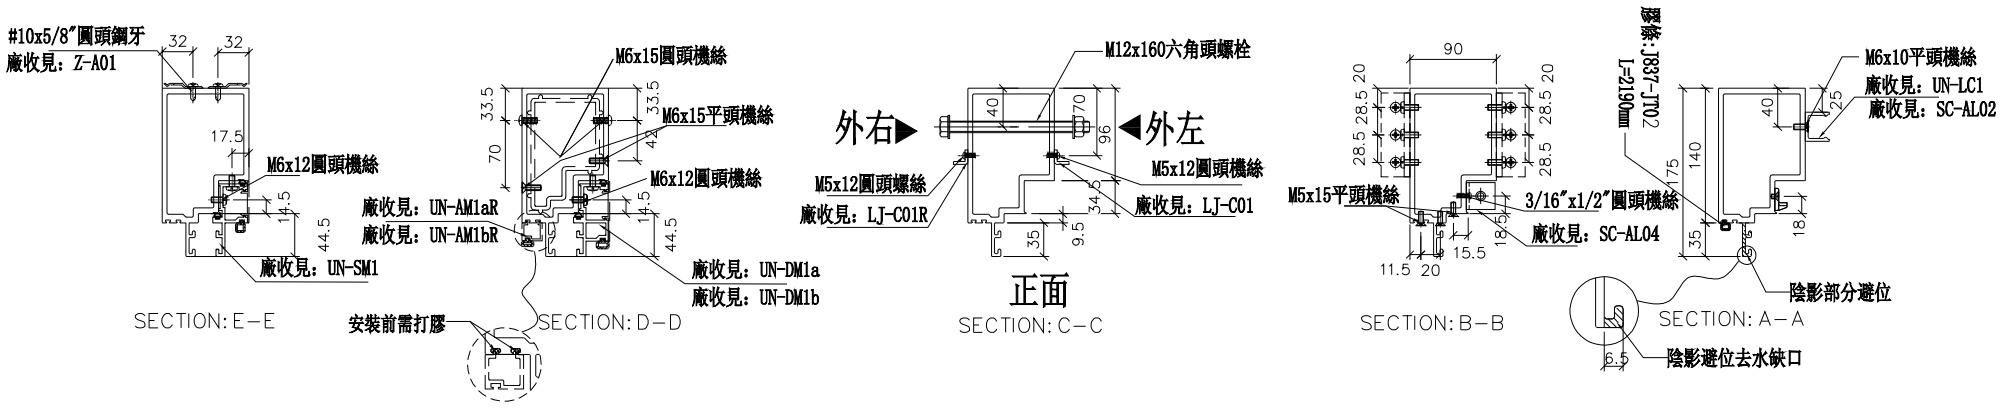

名稱	生梗企	制圖	羅志光	2019.1.07	修改	新增		
材料	X85546	復核	謝永林	2019.1.08	日期	2019.1.31		
顏色	EC-DG-S332054 (3塗)	批準			圖號	G-MT03		


美特鋁質 有限公司
MIDI Aluminium Fabricator Ltd.

工程號	J-837	地盤	觀塘裕民坊


左TH右梗窗　*請用A3紙打印

數量	位置	樓層
31	T1CW-J-2	10F~25F 29F~48F


新增

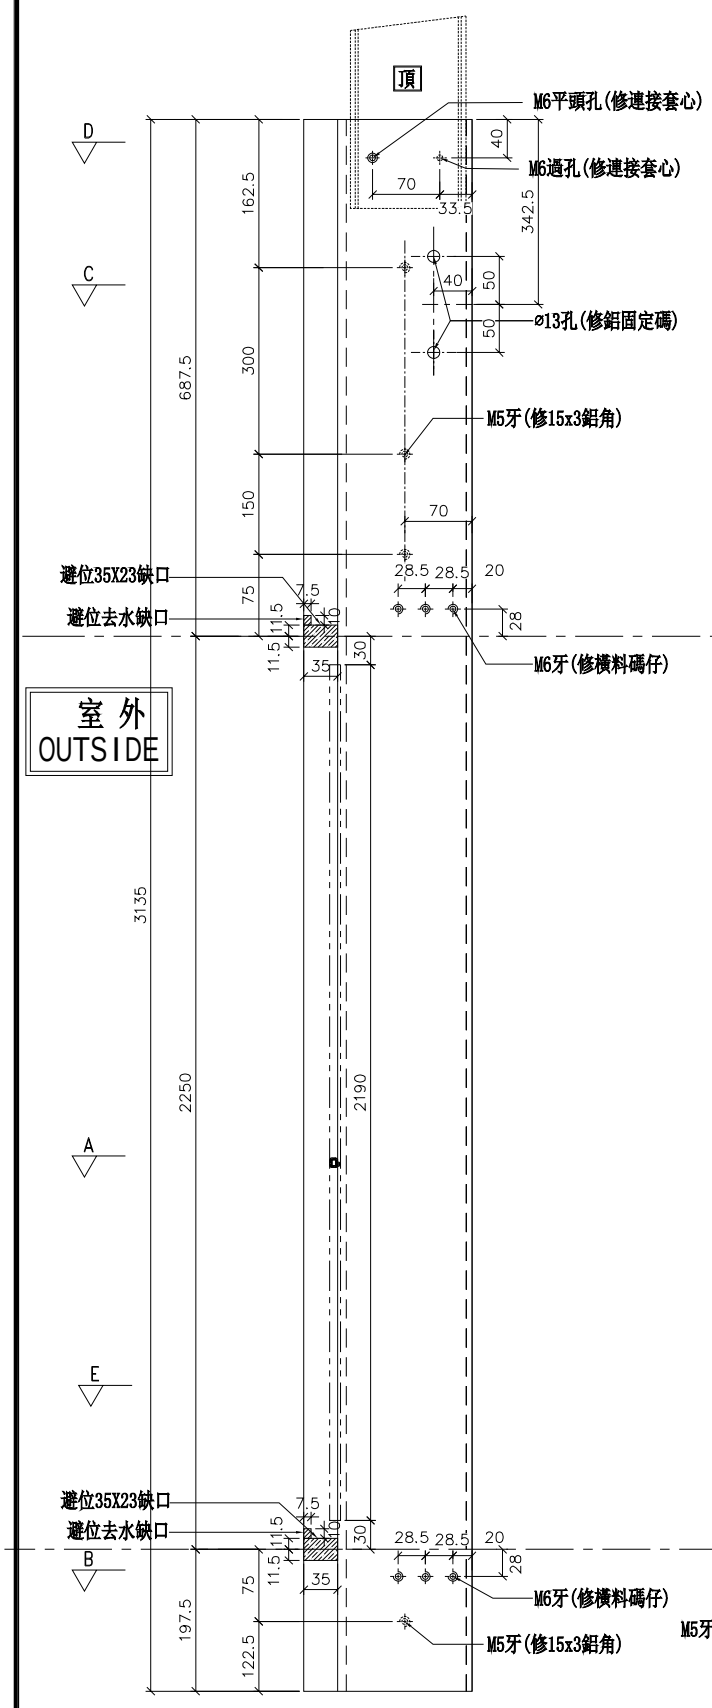


外左

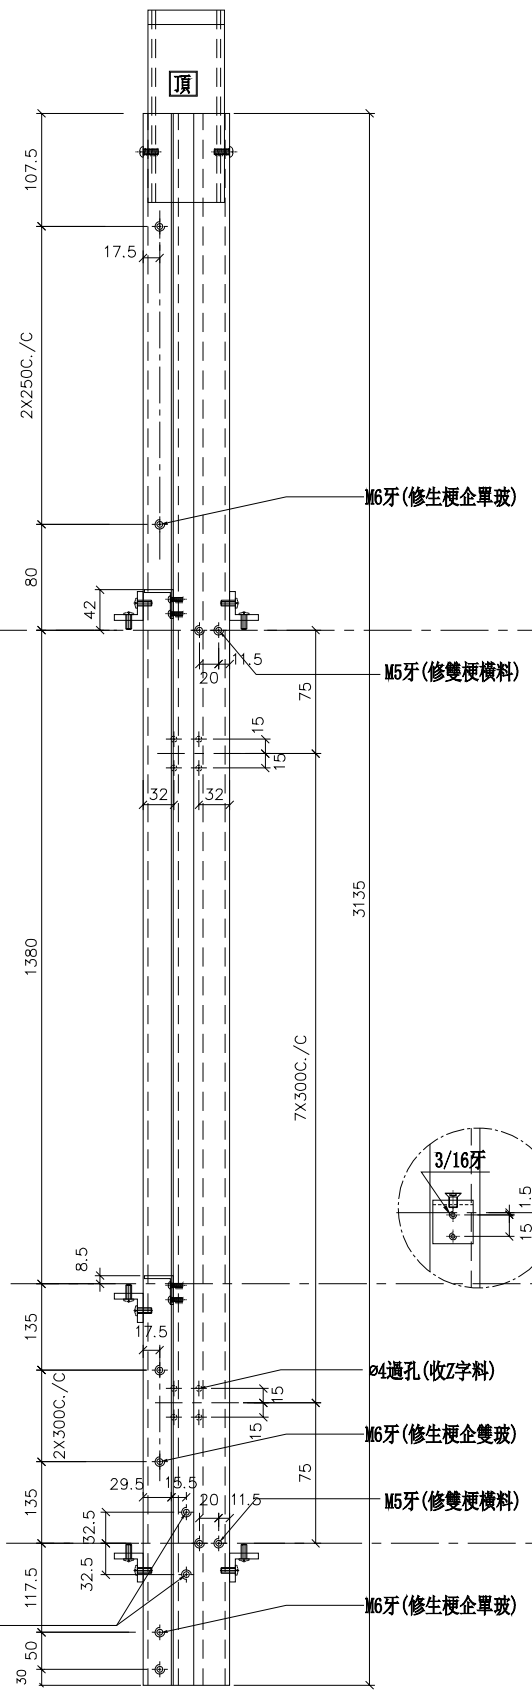


正面

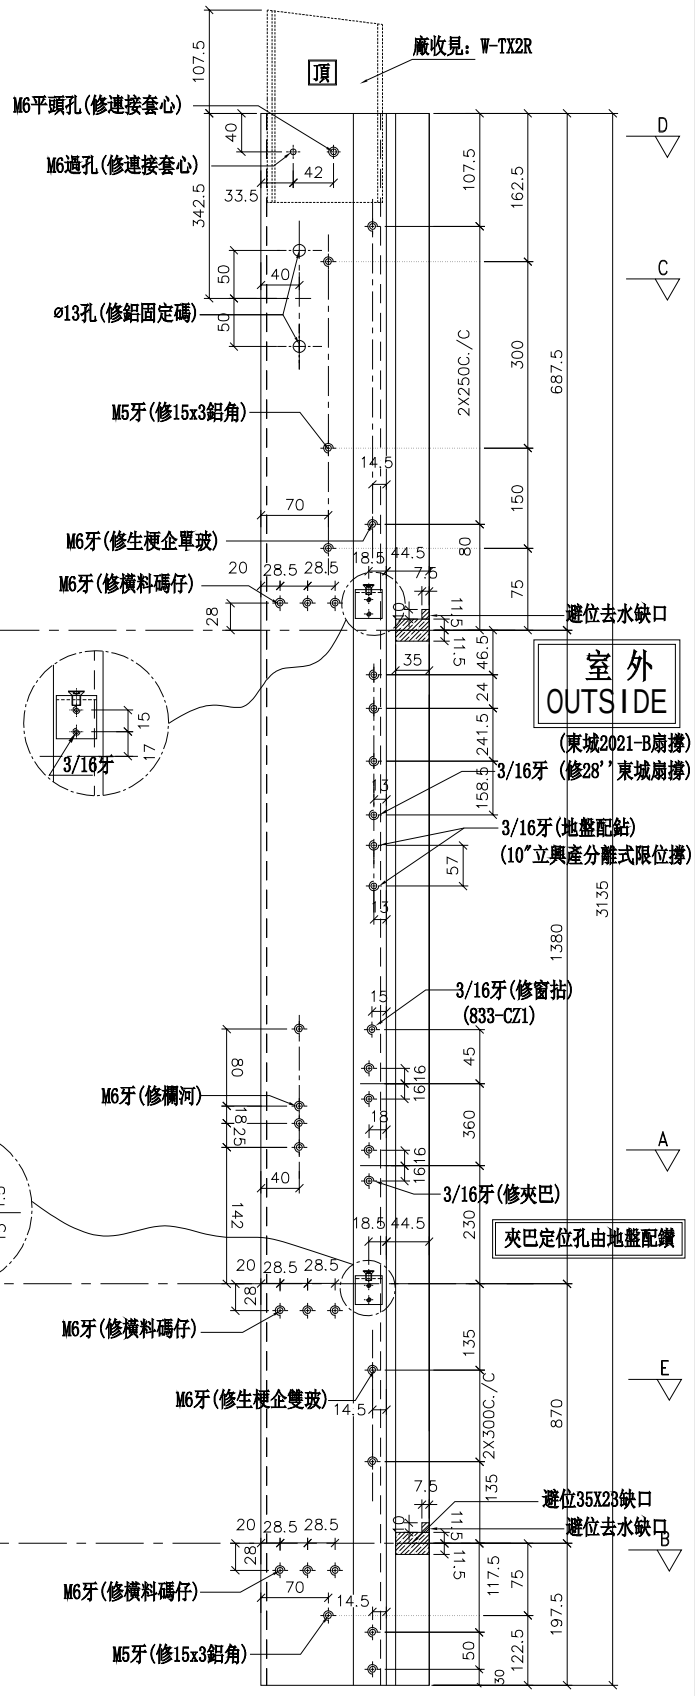


外右

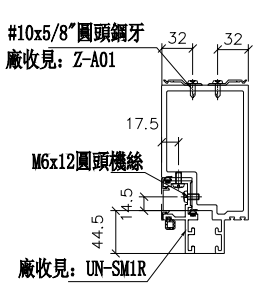


SECTION: E-E

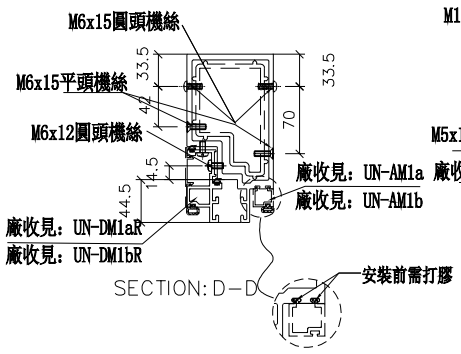


SECTION: D-D

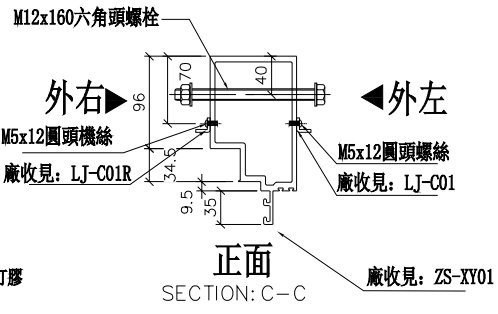

正面
SECTION: C-C

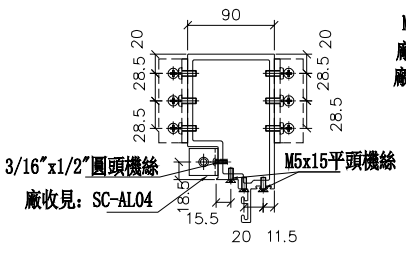

SECTION: B-B

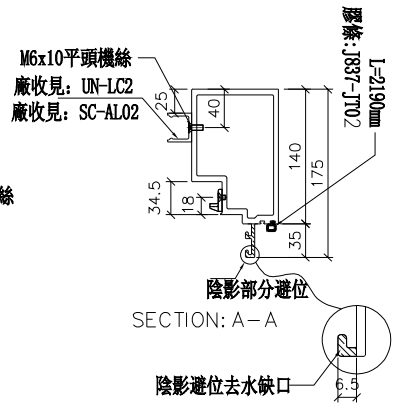

SECTION: A-A

名稱	生梗企	制圖	羅志光	2019.1.07	修改	新增		
材料	X85546	復核	謝永林	2019.1.08	日期	2019.1.31		
顏色	EC-DG-S332054 (3塗)	批準			圖號	G-MT04		


美特鋁質 有限公司
MIDI Aluminium Fabricator Ltd.


工程號	J-837	地盤	觀塘裕民坊

左轉角SHR右轉角梗窗

*請用A3紙打印

數量	位置	樓層
31	T1CW-B-1	10F~25F 29F~48F

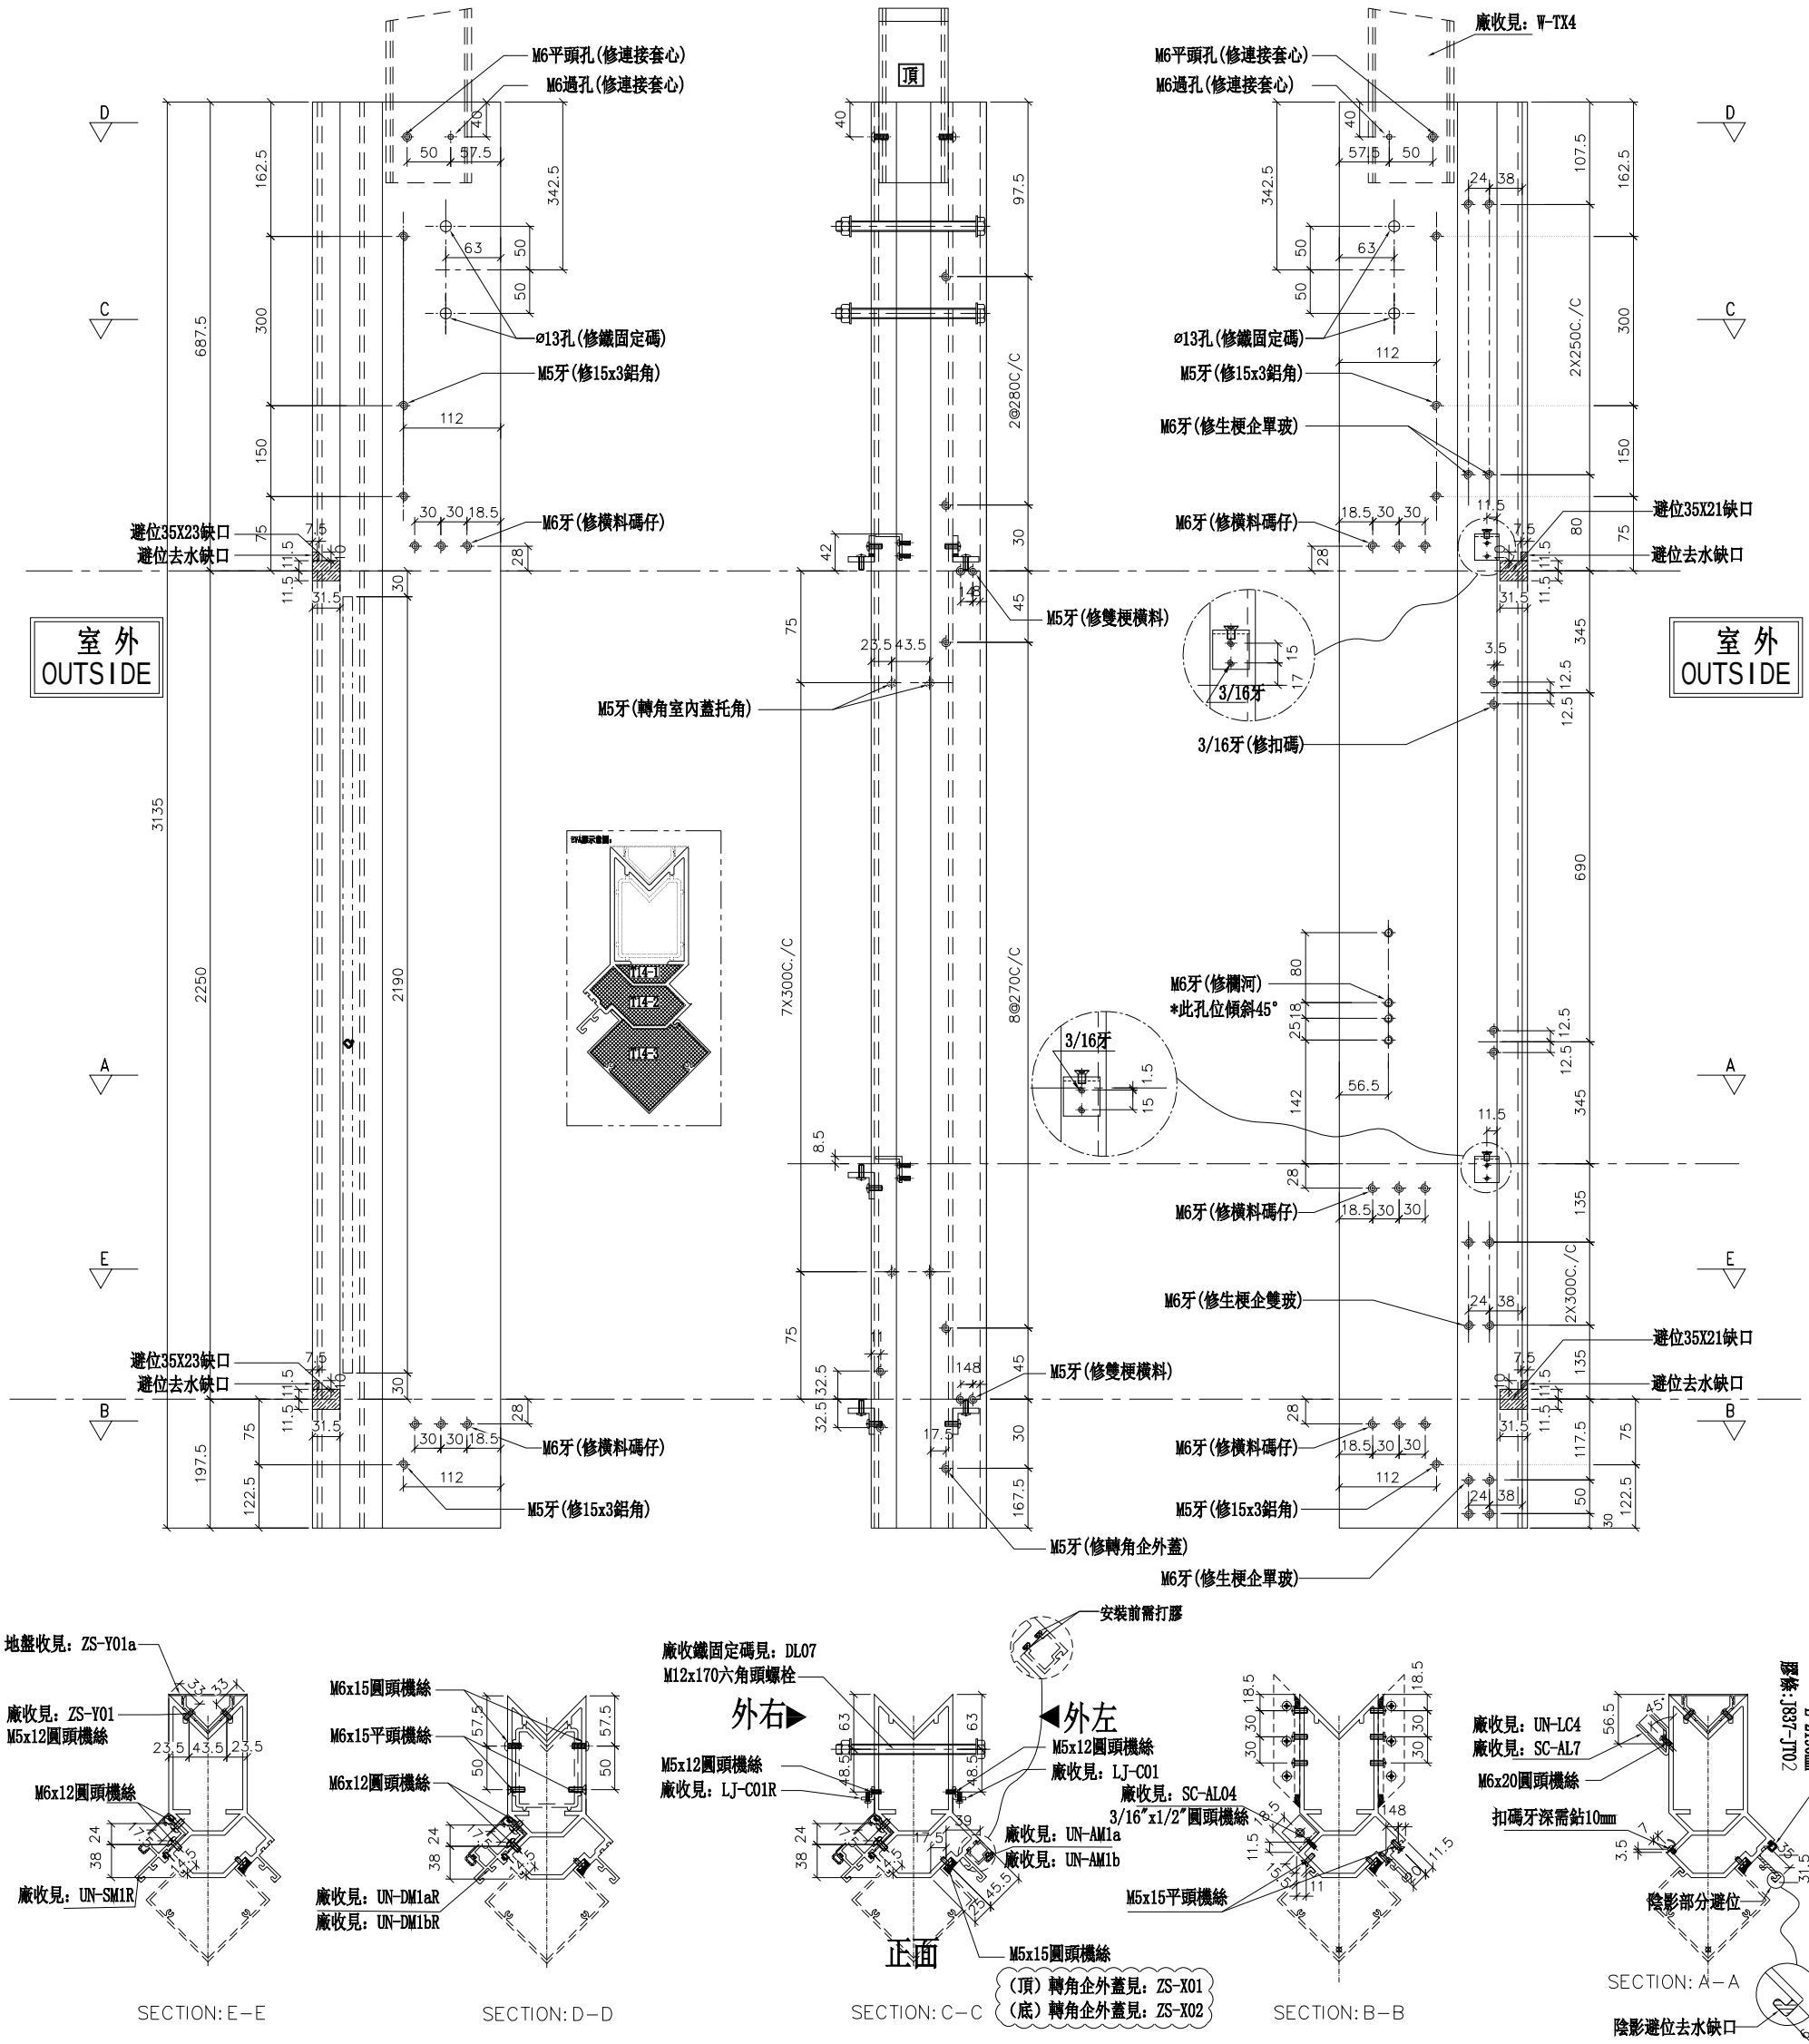

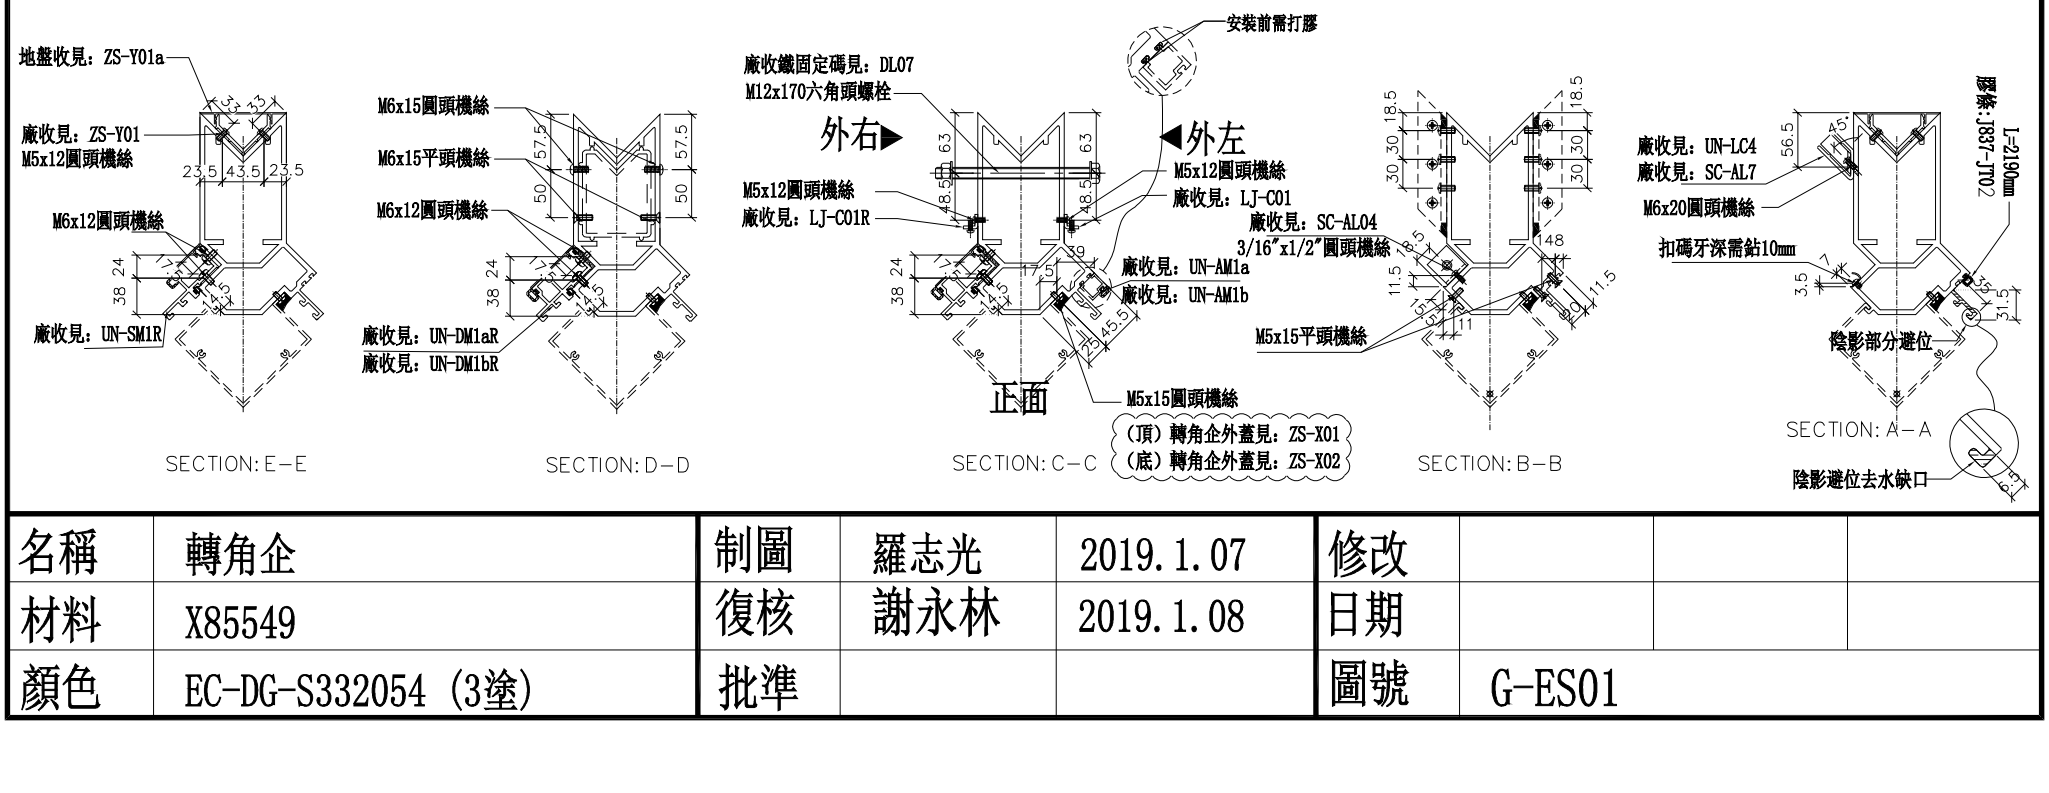

名稱	轉角企	制圖	羅志光	2019.1.07	修改			
材料	X85549	復核	謝永林	2019.1.08	日期			
顏色	EC-DG-S332054 (3塗)	批準			圖號	G-ES01		

美特鋁質 有限公司
MIDI Aluminium Fabricator Ltd.


工程號	J-837	地盤	觀塘裕民坊


左梗窗右SHL


*請用A3紙打印

數量	位置	樓層
31	T1CW-E-2	10F~25F 29F~48F


註明：此拆圖數量是從G-MS01A挑出

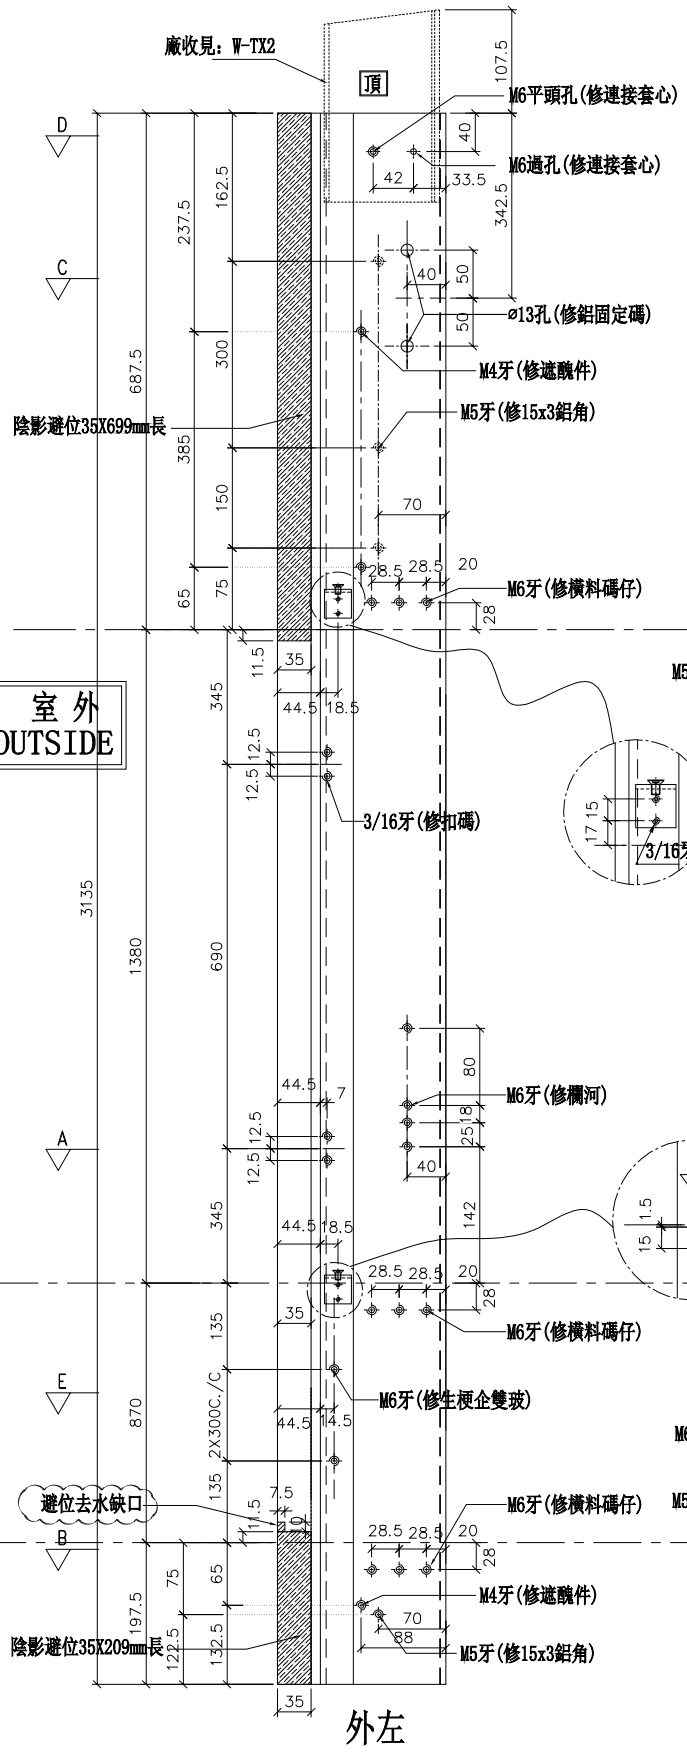


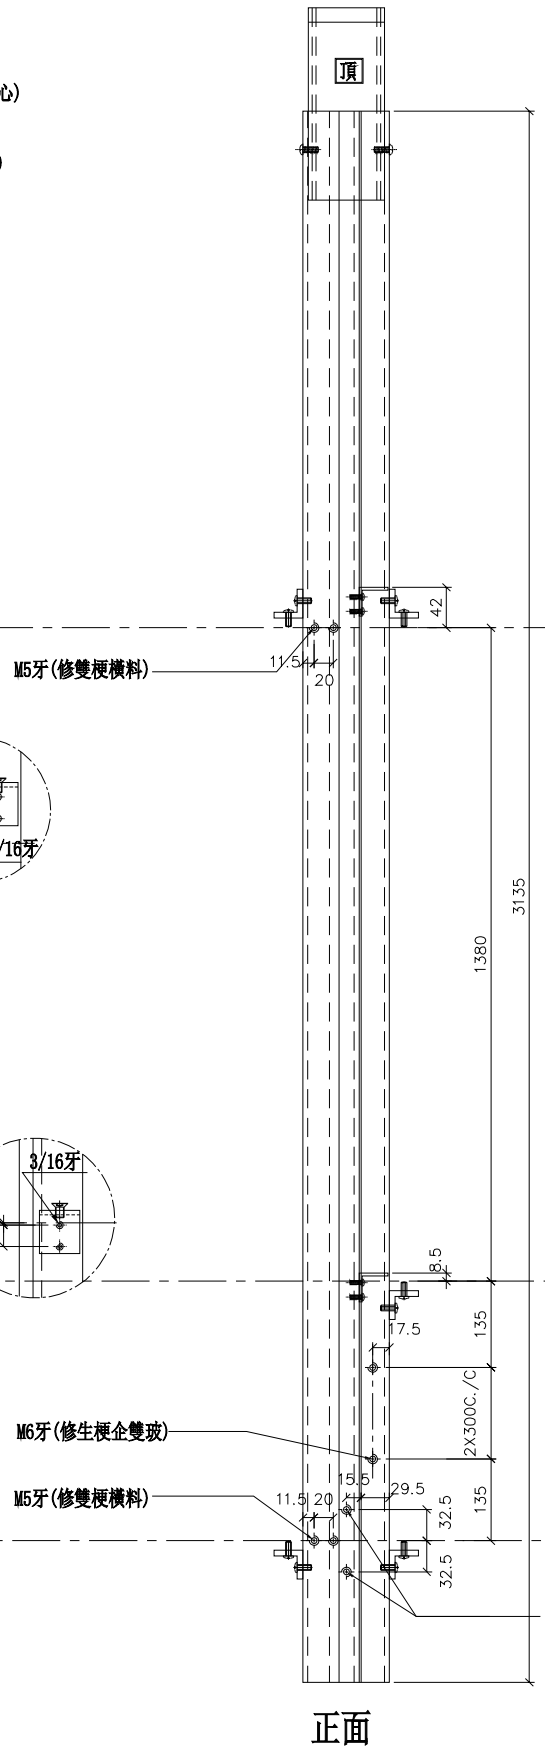


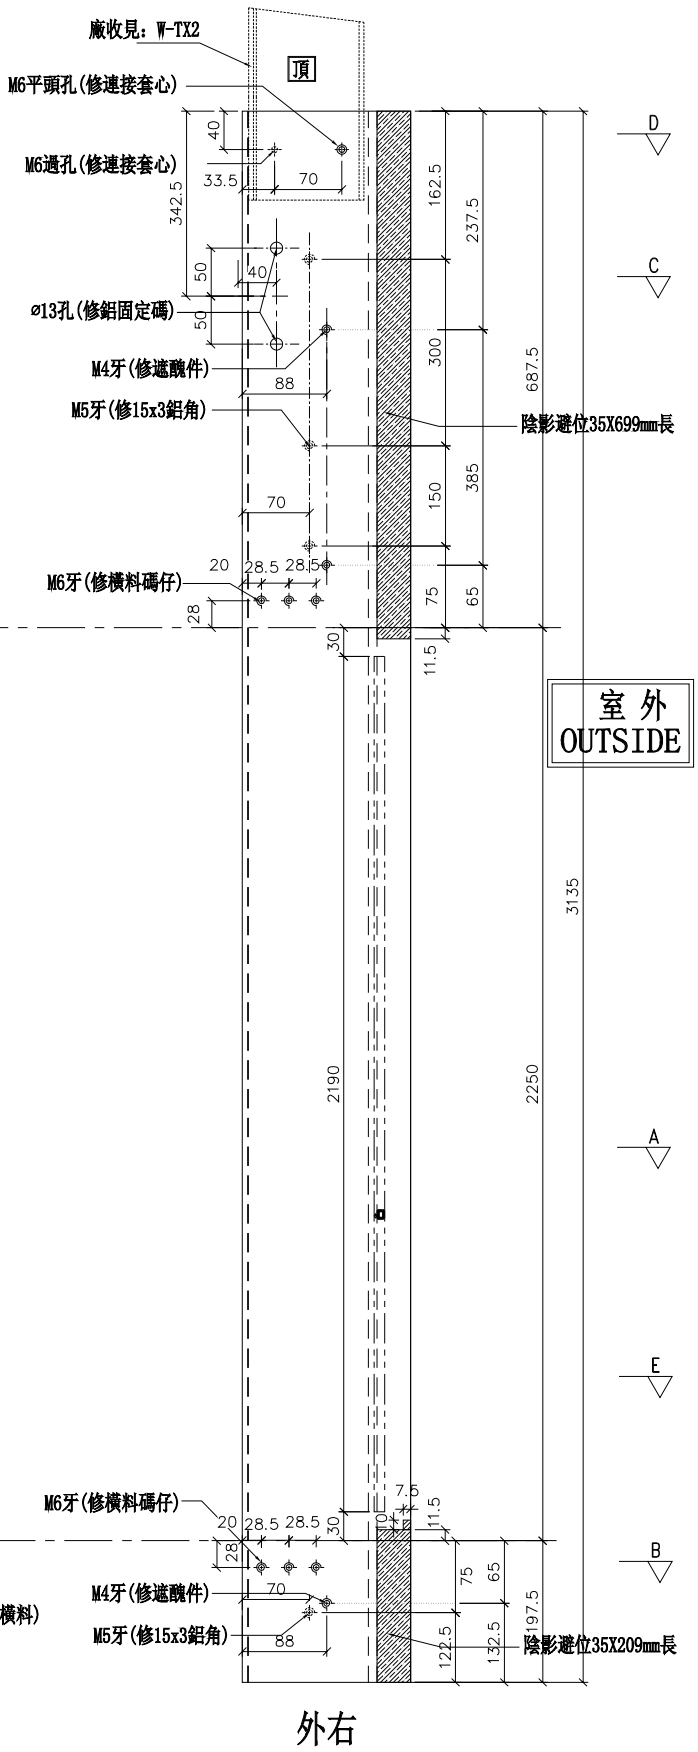


原EI0050A版

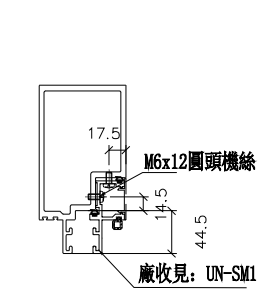

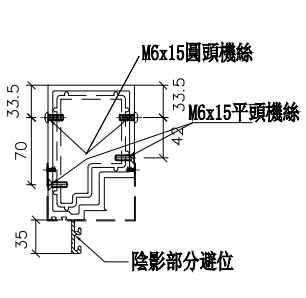

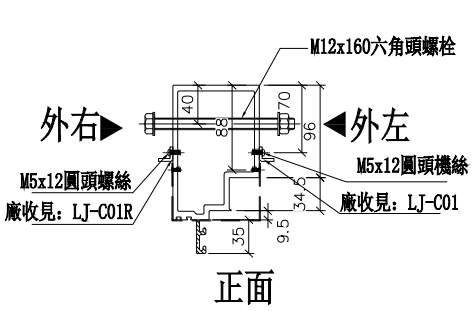

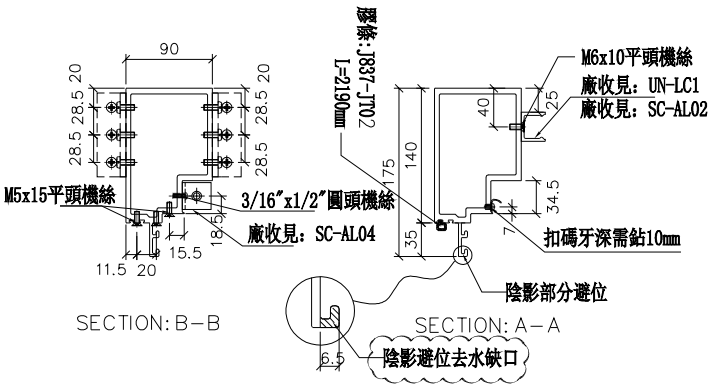

名稱	生梗企	制圖	羅志光	2019.1.07	修改	新增		
材料	X85546	復核	謝永林	2019.1.08	日期	2019.1.31		
顏色	EC-DG-S332054 (3塗)	批準			圖號	G-MS30		

美特鋁質 有限公司
MIDI Aluminium Fabricator Ltd.


工程號	J-837	地盤	觀塘裕民坊

左SHL右梗窗
死墻二合一用


*請用A3紙打印

數量	位置	樓層
31	T1CW-G-2	10F~25F 29F~48F
31	T1CW-G-1	10F~25F 29F~48F
62	T1CW-F-2	10F~25F 29F~48F
62	T1CW-A-2	10F~25F 29F~48F
31	T1CW-A-1	10F~25F 29F~48F
31	T1CW-B-3	10F~25F 29F~48F
31	T1CW-B-2	10F~25F 29F~48F
31	T1CW-C-1	10F~25F 29F~48F
31	T1CW-M-1	10F~25F 29F~48F
31	T1CW-K-1	10F~25F 29F~48F
31	T1CW-H-2	10F~25F 29F~48F


註明：此拆圖數量是從G-MS02挑出

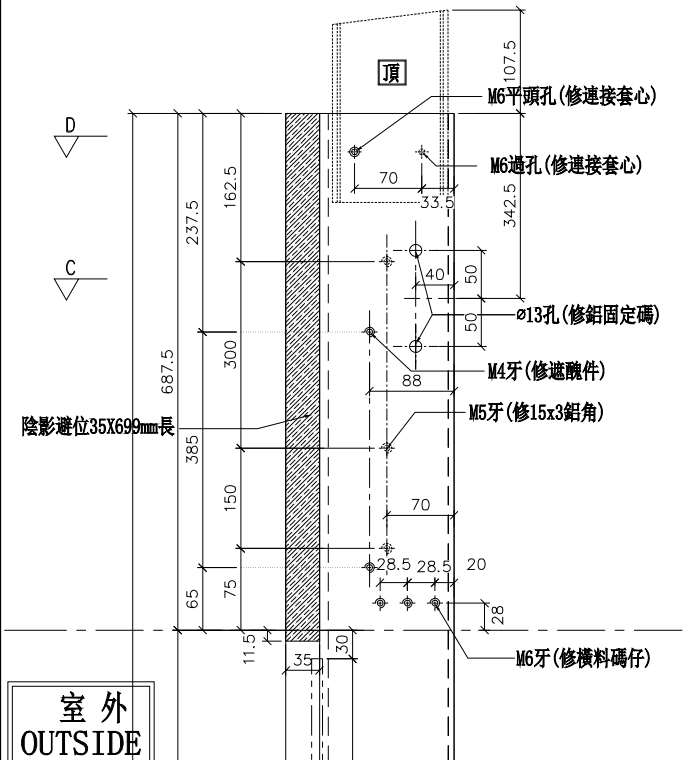

外左

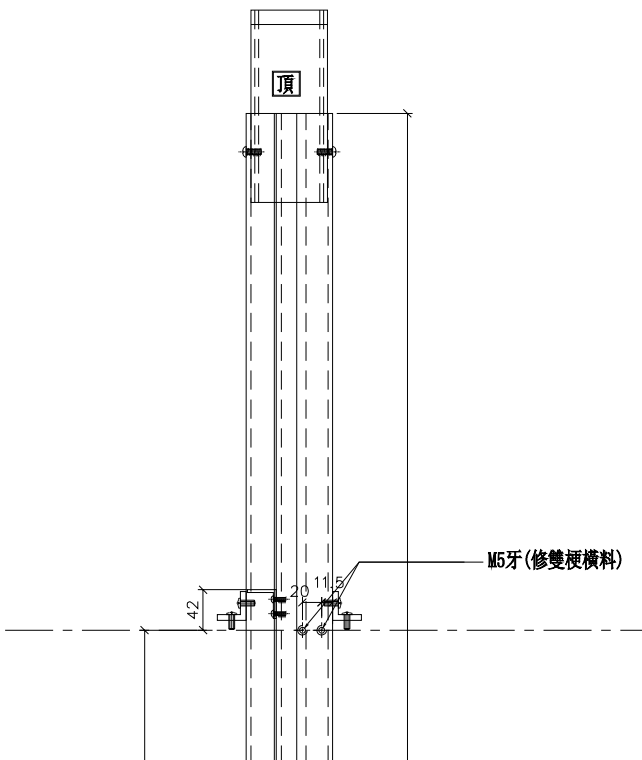


正面

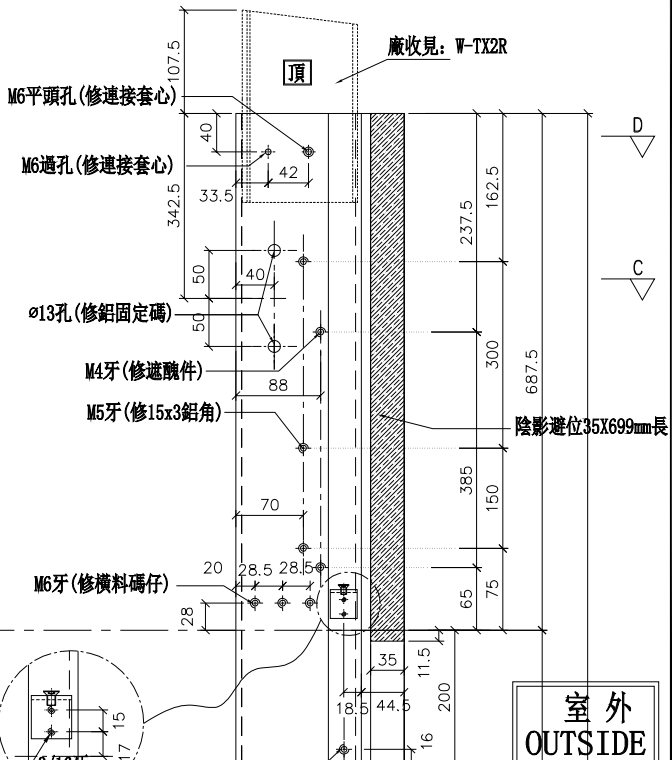


外右


原EI0050A版

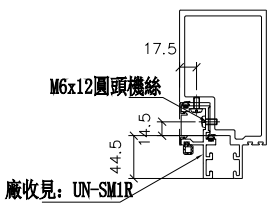


SECTION: E-E

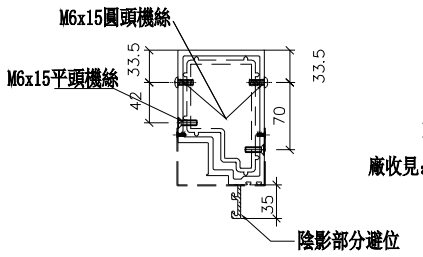


SECTION: D-D

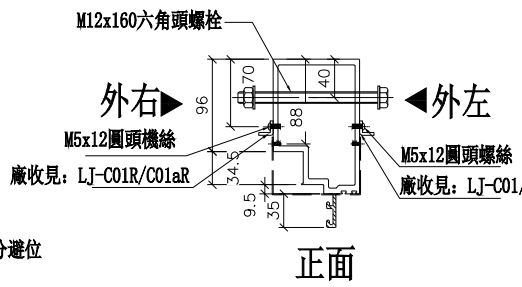

正面
SECTION: C-C

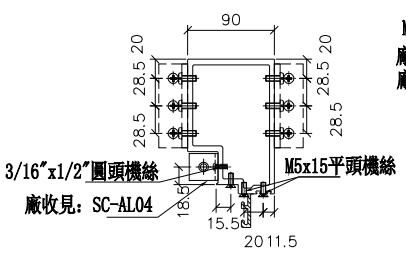

SECTION: B-B

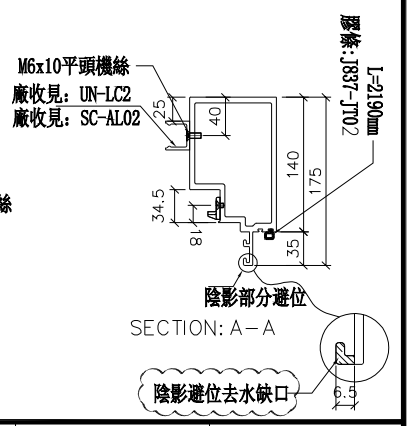

SECTION: A-A

名稱	生梗企	制圖	羅志光	2019.01.22	修改	新增		
材料	X85546	復核	謝永林	2019.01.22	日期	2019.1.31		
顏色	EC-DG-S332054 (3塗)	批準			圖號	G-MS20		

美特鋁質 有限公司
MIDI Aluminium Fabricator Ltd.


工程號	J-837	地盤	觀塘裕民坊

左SHR右SHL
死墻二合一用


*請用A3紙打印

數量	位置	樓層
31	T1CW-E-1	10F~25F 29F~48F
31	T1CW-D-1	10F~25F 29F~48F
31	T1CW-H-2	10F~25F 29F~48F


註明：此拆圖數量是從G-MS04挑出

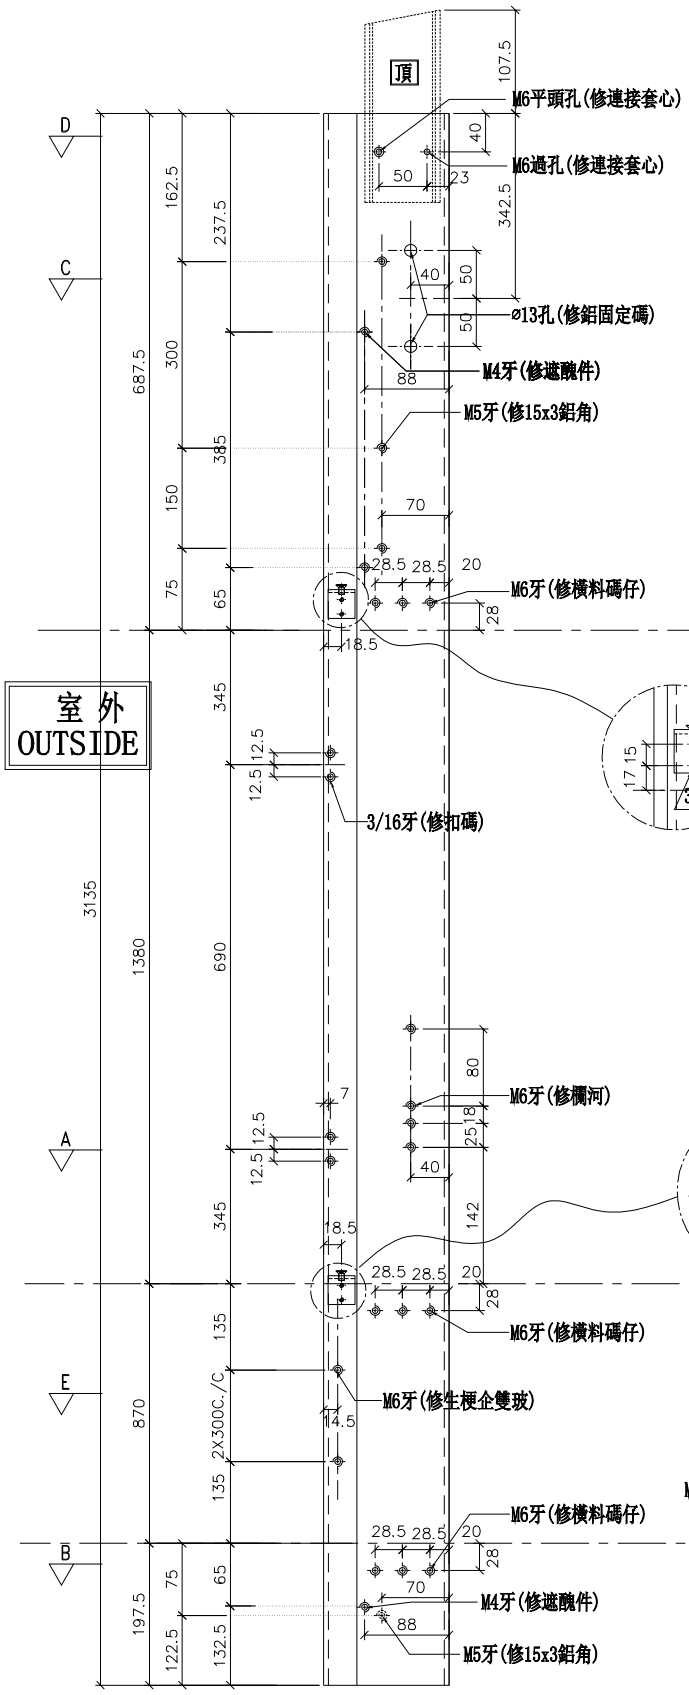


外左

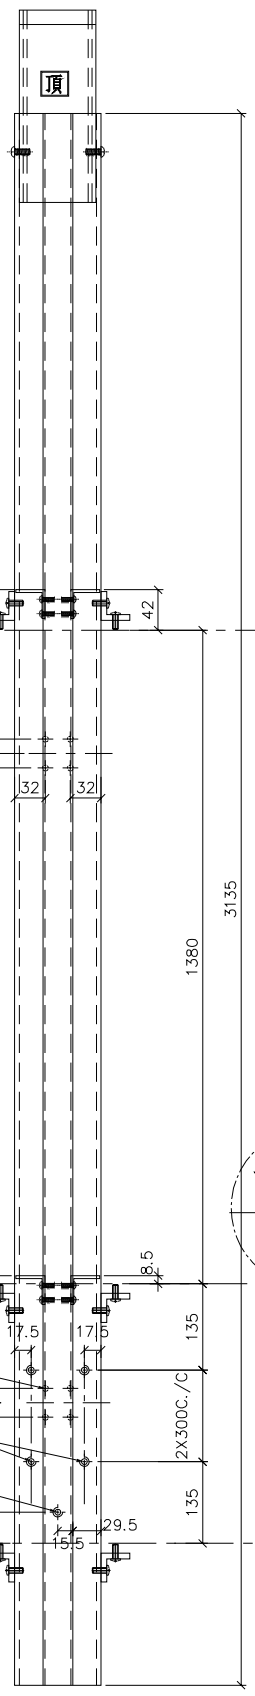


正面

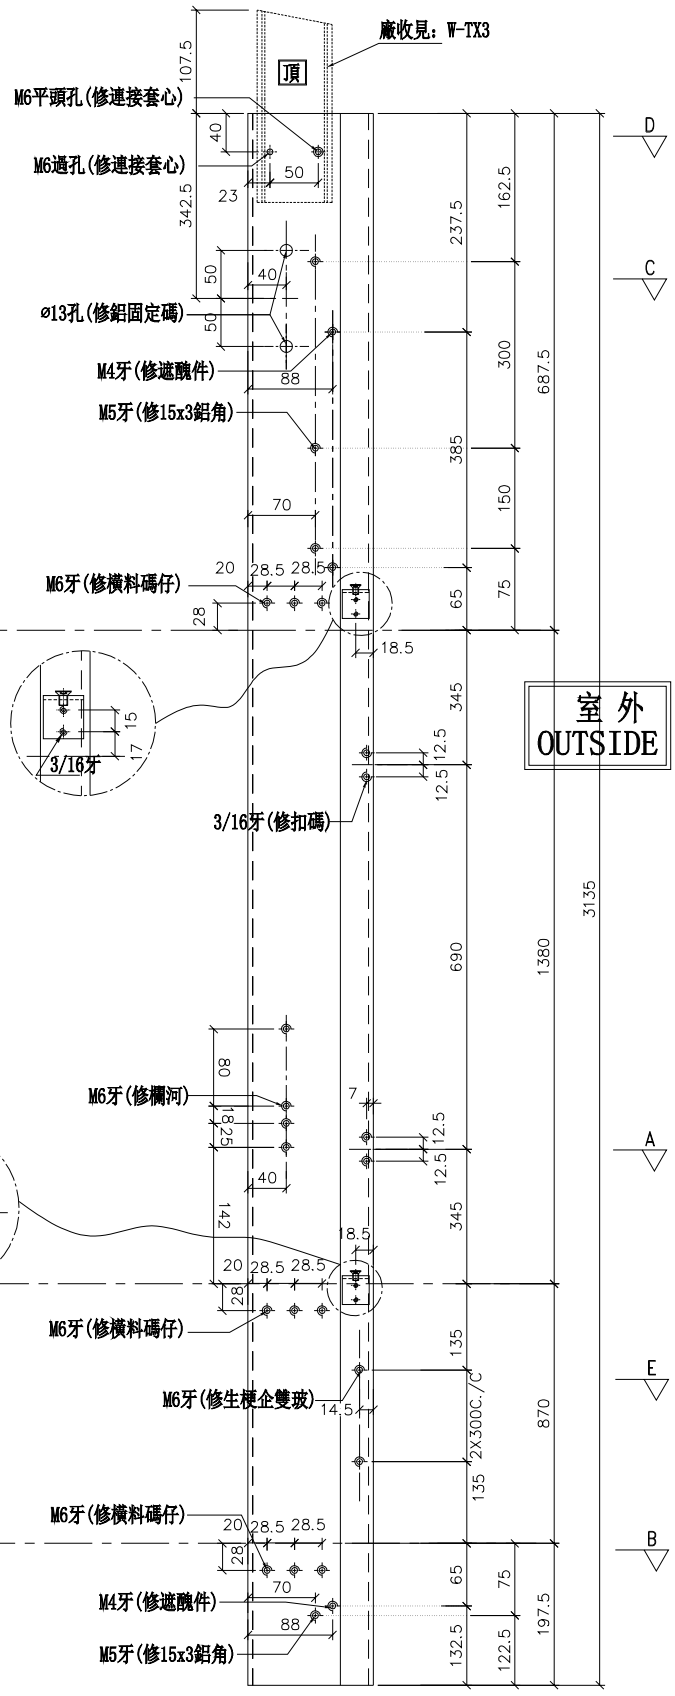


外右

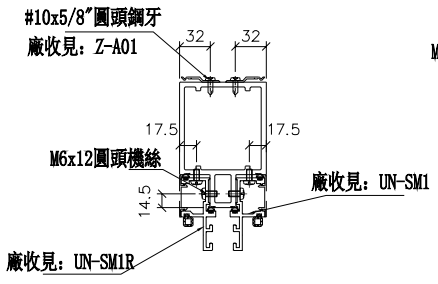


SECTION: E-E

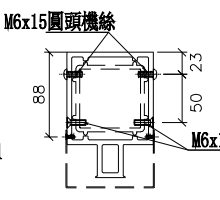


SECTION: D-D

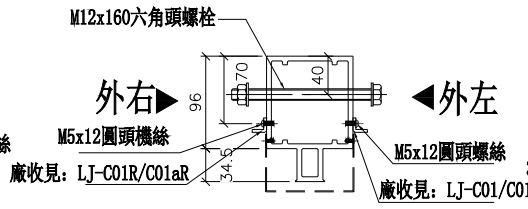

正面
SECTION: C-C

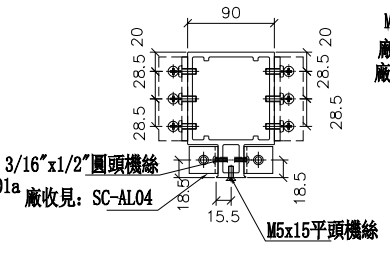

SECTION: B-B

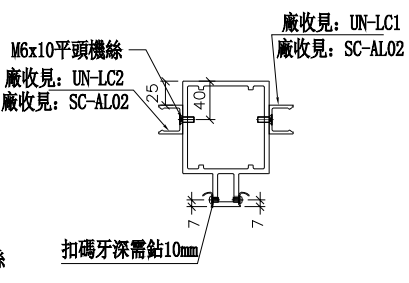

SECTION: A-A

名稱	雙生企1	制圖	羅志光	2019.01.22	修改	新增		
材料	X85550	復核	謝永林	2019.01.22	日期	2019.1.31		
顏色	EC-DG-S332054 (3塗)	批準			圖號	G-MS21		

美特鋁質 有限公司
MIDI Aluminium Fabricator Ltd.


工程號	J-837	地盤	觀塘裕民坊


左梗窗右SHR
死墻二合一用


*請用A3紙打印

數量	位置	樓層
31	T1CW-H-1	10F~25F 29F~48F
31	T1CW-G-1	10F~25F 29F~48F
31	T1CW-A-2	10F~25F 29F~48F
31	T1CW-A-1	10F~25F 29F~48F
31	T1CW-B-2	10F~25F 29F~48F
31	T1CW-C-1	10F~25F 29F~48F
31	T1CW-L-2	10F~25F 29F~48F
31	T1CW-J-2	10F~25F 29F~48F


註明：此拆圖數量是從G-MS05挑出

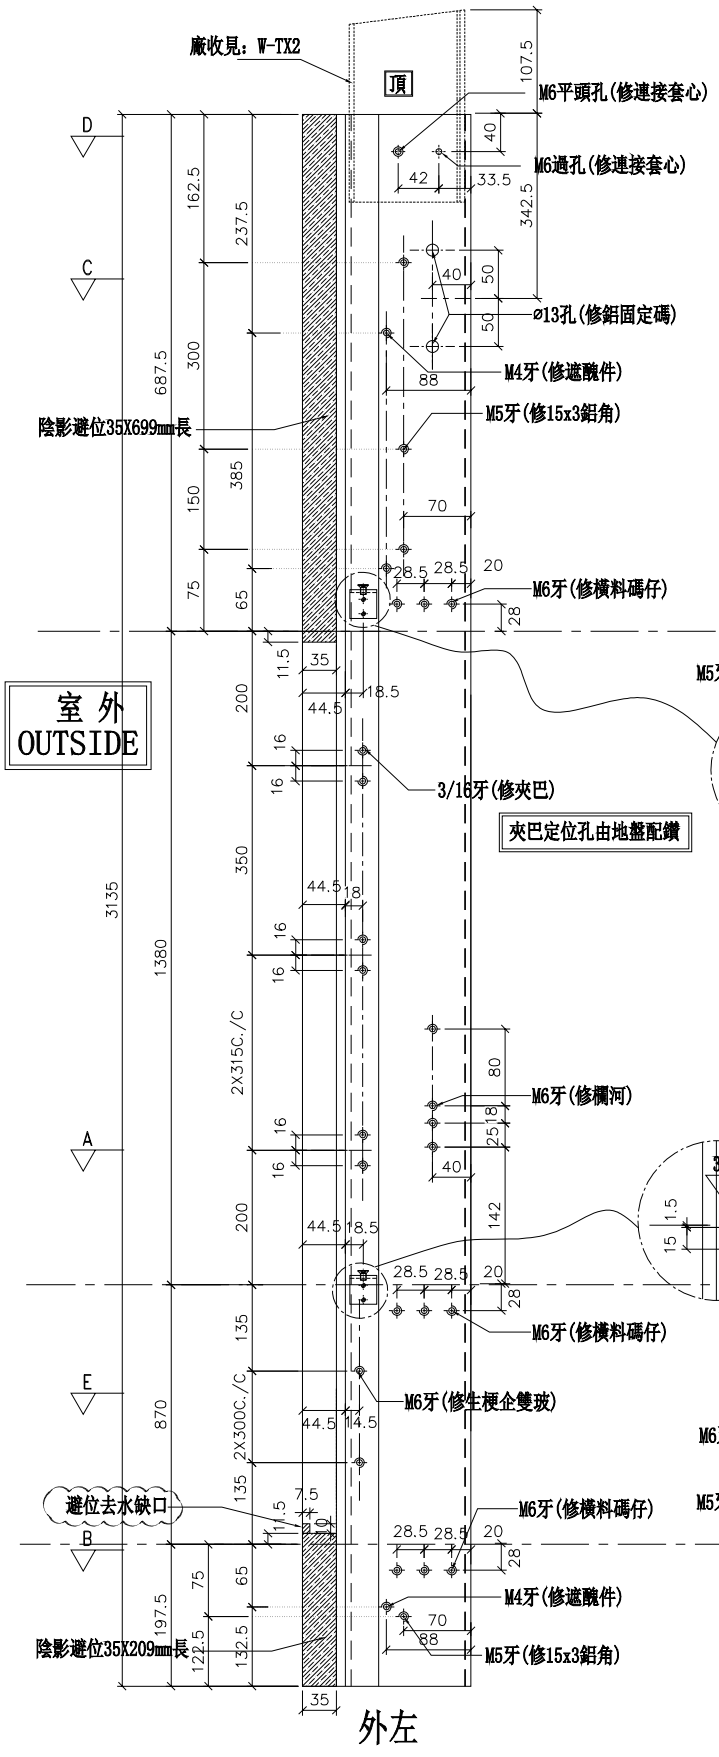


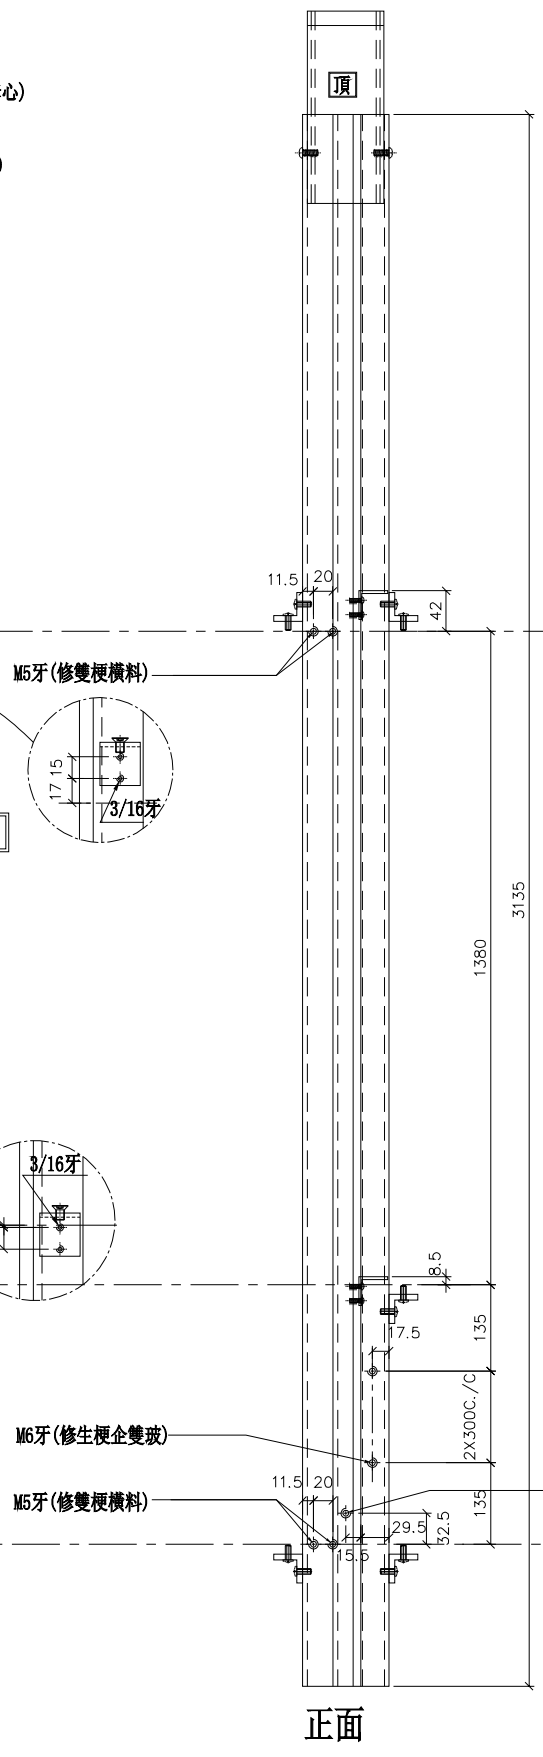


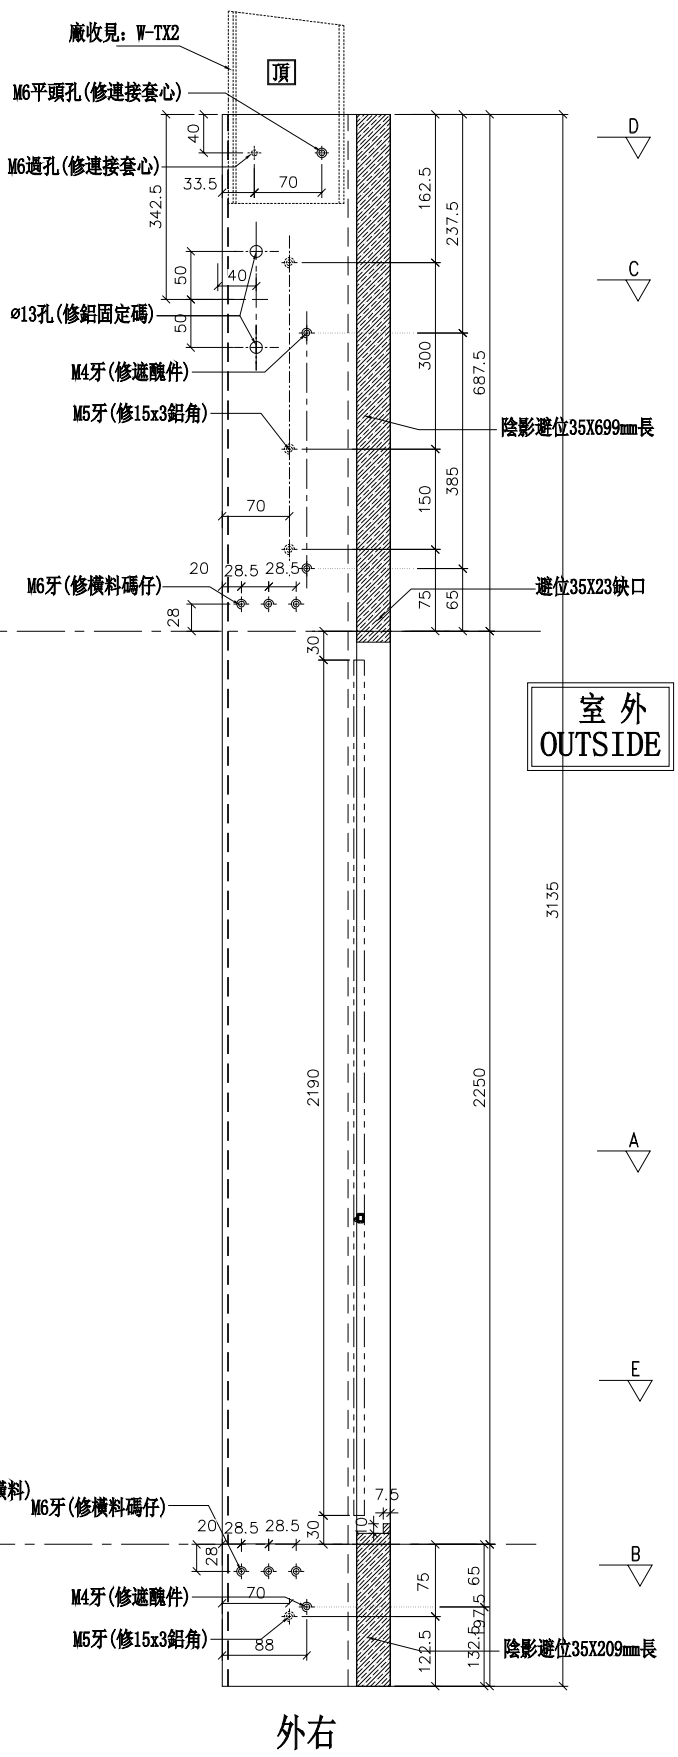


原EI0050A版

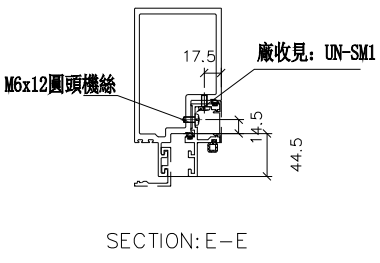

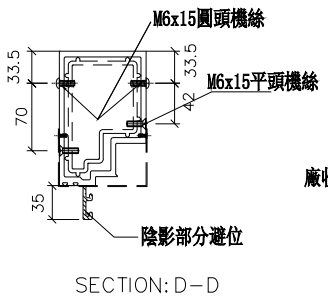

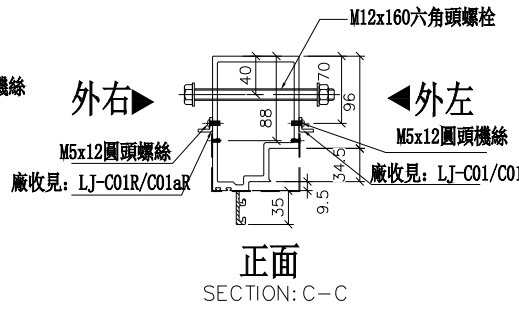


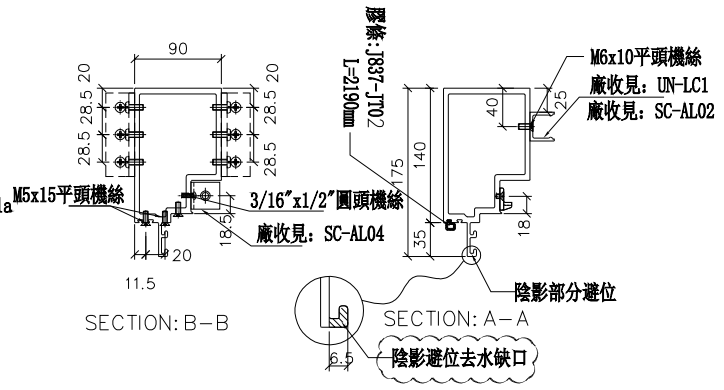



名稱	生梗企	制圖	羅志光	2019.01.22	修改	新增		
材料	X85546	復核	謝永林	2019.01.22	日期	2019.1.31		
顏色	EC-DG-S332054 (3塗)	批準			圖號	G-MS22		


數據表參見：UN-SD101-1


*注意：
螺絲鑽平頭孔事宜，請留意M5及3/16"要沉頭（90° X ø10），供修螺絲后啲膠用

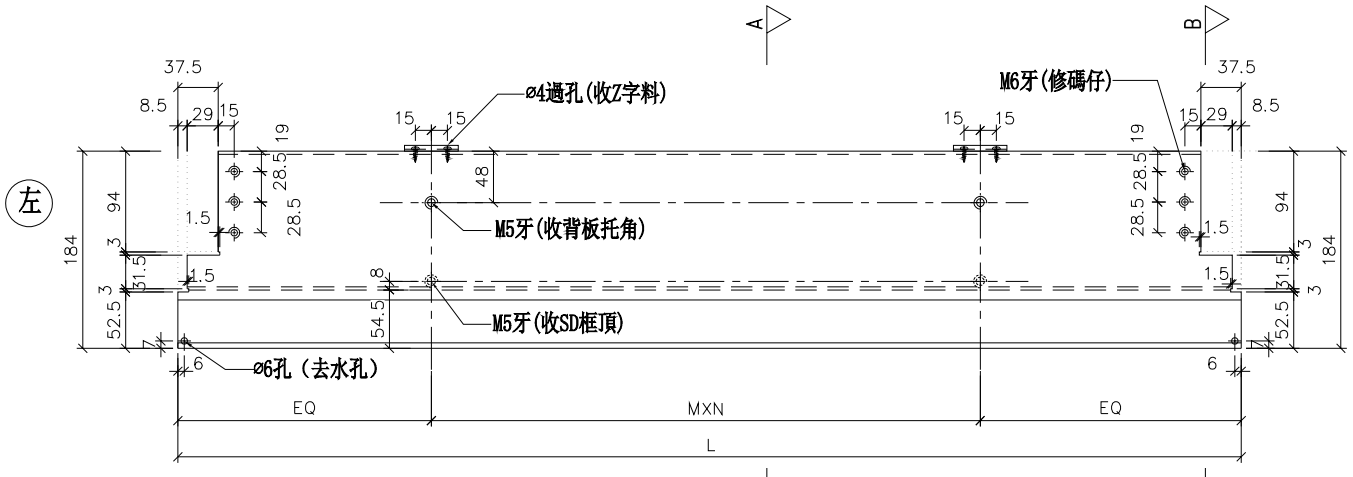

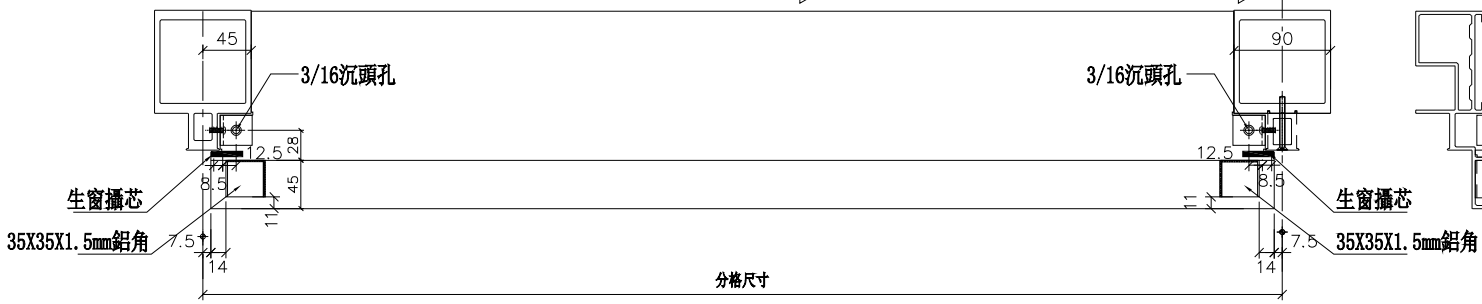

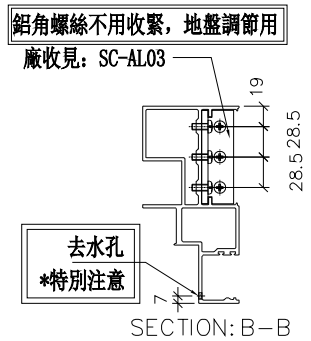

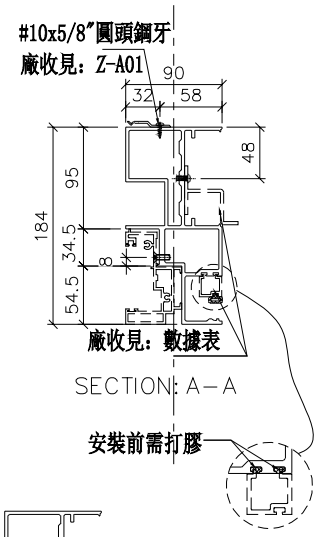

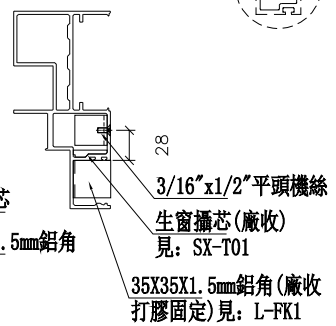

美特鋁質 有限公司 MIDI Aluminium Fabricator Ltd.			
工程號	J-837	地盤	觀塘裕民坊

制圖	羅志光	2019.1.07	修改	新增	
復核	謝永林	2019.1.08	日期	2019.1.31	
批準			圖號	UN-SD101	

名稱	SD門頂樸
材料	X85555
顏色	EC-DG-S332054 (3塗)

拆圖參見：UN-SD101

物料編號	L	數量	M	X	N	EQ	分格尺寸	使用位置	廠收背板托角編號	廠收單玻插線編號	樓層
UN-SD101	892.5	25	300	X	2	146.25	907.5	T1CW-G-1	UN-HT101S	UN-HM101Sa	11F~16F,18F~22F,25F,29F, 31F~36F,38F~42F,45F~48F
UN-SD103	745	25	250	X	2	122.5	760	T1CW-F-2	UN-HT103S	UN-HM103Sa	11F~16F,18F~22F,25F,29F, 31F~36F,38F~42F,45F~48F
UN-SD104	952.5	25	250	X	3	101.25	967.5	T1CW-E-1	UN-HT104S	UN-HM104Sa	11F~16F,18F~22F,25F,29F, 31F~36F,38F~42F,45F~48F
UN-SD105	1077.5	25	280	X	3	118.75	1092.5	T1CW-D-1	UN-HT105S	UN-HM105Sa	11F~16F,18F~22F,25F,29F, 31F~36F,38F~42F,45F~48F
UN-SD107	920	25	300	X	2	160	935	T1CW-D-1	UN-HT107S	UN-HM107Sa	11F~16F,18F~22F,25F,29F, 31F~36F,38F~42F,45F~48F
UN-SD110	992.5	25	250	X	3	121.25	1007.5	T1CW-B-2	UN-HT110S	UN-HM110Sa	11F~16F,18F~22F,25F,29F, 31F~36F,38F~42F,45F~48F
UN-SD111	1415	25	300	X	4	107.5	1430	T1CW-B-1	UN-HT111S	UN-HM111Sa	11F~16F,18F~22F,25F,29F, 31F~36F,38F~42F,45F~48F
UN-SD116	752.5	25	250	X	2	126.25	767.5	T1CW-L-2	UN-HT116S	UN-HM116Sa	11F~16F,18F~22F,25F,29F, 31F~36F,38F~42F,45F~48F
UN-SD117	920	25	300	X	2	160	935	T1CW-L-1	UN-HT117S	UN-HM117Sa	11F~16F,18F~22F,25F,29F, 31F~36F,38F~42F,45F~48F
UN-SD121	945	25	250	X	3	97.5	960	T1CW-J-1	UN-HT121S	UN-HM121Sa	11F~16F,18F~22F,25F,29F, 31F~36F,38F~42F,45F~48F
	合計:	250									

美特鋁質 有限公司
MIDI Aluminium Fabricator Ltd.


工程號	J-837
地盤	觀塘裕民坊

修改	新增		
日期	2019.1.31		
圖號	UN-SD101-1		
制圖	羅志光	2019.1.07	
復核	譚永林	2019.1.08	
批準			


名稱	SD門頂樸
材料	X85555
顏色	EC-DG-S332054 (3塗)


數據表參見：UN-SD101(D)-1


*注意：
螺絲鑽平頭孔事宜，請留意M5及3/16"要沉頭（90° X ø10），供修螺絲后啲膠用

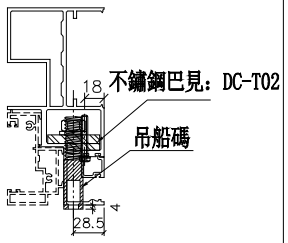



吊船碼安裝示意圖

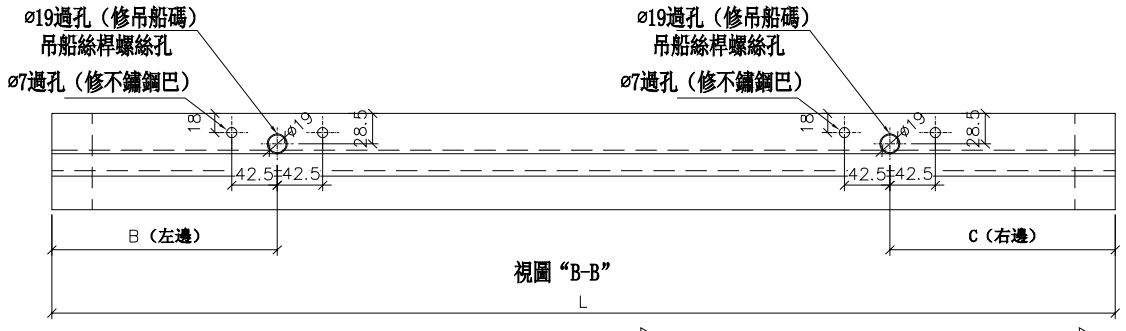


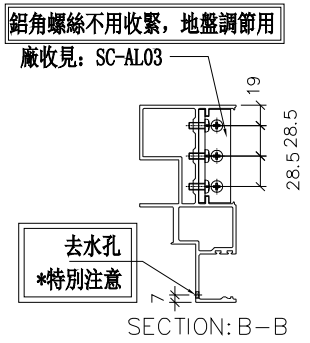

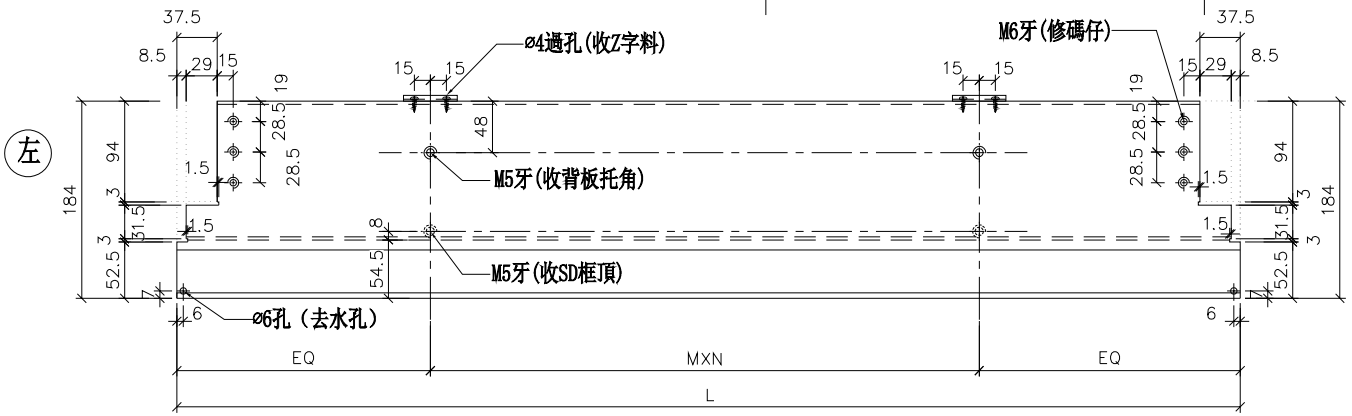

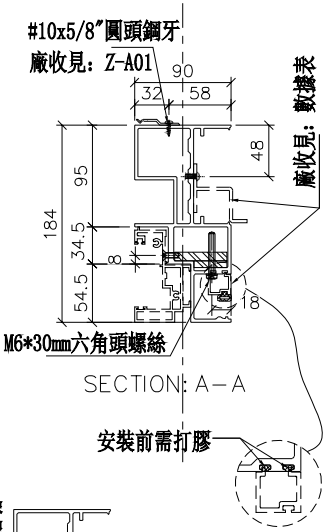

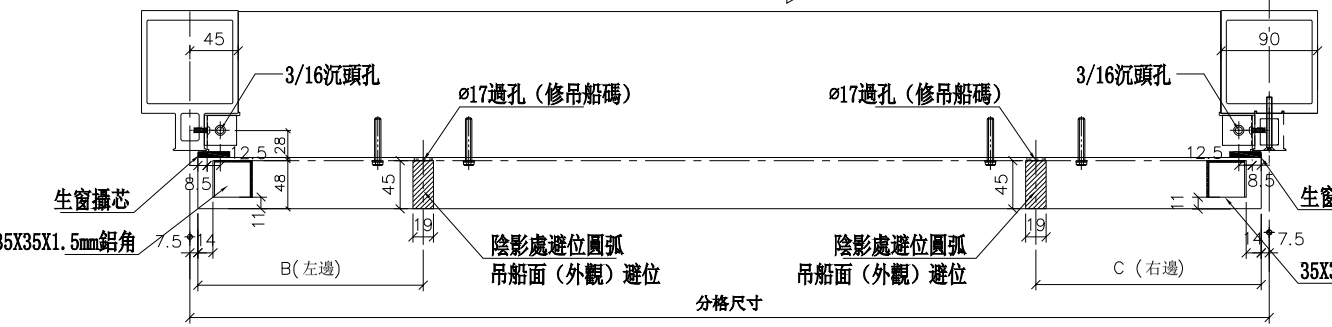

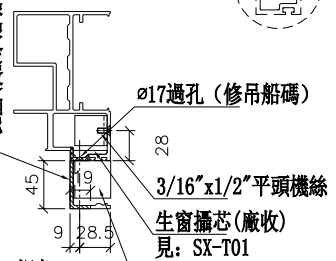

美特鋁質 有限公司 MIDI Aluminium Fabricator Ltd.			
工程號	J-837	地盤	觀塘裕民坊

修改	新增				
日期	2019.1.31				
圖號	UN-SD101(D)				
制圖	羅志光	2019.1.07			
復核	謝永林	2019.1.08			
批準					
名稱	SD門頂樸				
材料	X85555				
顏色	EC-DG-S332054 (3塗)				

拆圖參見：UN-SD101(D)

請注意：物料編號(D)後綴位需加上樓層
例如：UN-SD101(D)10F


物料編號	L	數量	M	X	N	EQ	分格尺寸	B(左邊)	C(右邊)	使用位置	廠收背板托角編號	廠收單玻插線編號	樓層
UN-SD101(D)	892.5	6	300	X	2	146.25	907.5	187.5	無	T1CW-G-1	UN-HT101S	UN-HM101S(D)	10F,17F,23F,30F,37F,43F
UN-SD103(D)	745	6	250	X	2	122.5	760	無	187.5	T1CW-F-2	UN-HT103S	UN-HM103S(D)	10F,17F,23F,30F,37F,43F
UN-SD104(D)	952.5	6	250	X	3	101.25	967.5	187.5	無	T1CW-E-1	UN-HT104S	UN-HM104S(D)	10F,17F,23F,30F,37F,43F
UN-SD105(D)	1077.5	6	280	X	3	118.75	1092.5	187.5	無	T1CW-D-1	UN-HT105S	UN-HM105S(D)	10F,17F,23F,30F,37F,43F
UN-SD107(D)	920	6	300	X	2	160	935	187.5	無	T1CW-D-1	UN-HT107S	UN-HM107S(D)	10F,17F,23F,30F,37F,43F
UN-SD110(D)	992.5	6	250	X	3	121.25	1007.5	187.5	無	T1CW-B-2	UN-HT110S	UN-HM110S(D)	10F,17F,23F,30F,37F,43F
UN-SD111(D)	1415	6	300	X	4	107.5	1430	無	187.5	T1CW-B-1	UN-HT111S	UN-HM111S(D)	10F,17F,23F,30F,37F,43F
UN-SD116(D)	752.5	6	250	X	2	126.25	767.5	187.5	無	T1CW-L-2	UN-HT116S	UN-HM116S(D)	10F,17F,23F,30F,37F,43F
UN-SD117(D)	920	6	300	X	2	160	935	無	187.5	T1CW-L-1	UN-HT117S	UN-HM117S(D)	10F,17F,23F,30F,37F,43F
UN-SD121(D)	945	6	250	X	3	97.5	960	無	187.5	T1CW-J-1	UN-HT121S	UN-HM121S(D)	10F,17F,23F,30F,37F,43F
	合計:	60											


修改	新增			
日期	2019.1.31			
圖號	UN-SD101(D)-1			
制圖	羅志光	2019.1.07		
復核	謝永林	2019.1.08		
批準				
名稱	SD門頂樓			
材料	X85555			
顏色	EC-DG-S332054 (3塗)			


物料編號	L	數量	M	X	N	EQ	分格尺寸	使用位置	廠收背板托角編號	廠收單玻插線編號	樓層
UN-SD101a	892.5	31	300	X	2	146.25	907.5	T1CW-G-1	UN-HT101aS	UN-HM101S	10F~25F 29F~48F
UN-SD103a	745	31	250	X	2	122.5	760	T1CW-F-2	UN-HT103aS	UN-HM103S	10F~25F 29F~48F
UN-SD104a	952.5	31	250	X	3	101.25	967.5	T1CW-E-1	UN-HT104aS	UN-HM104S	10F~25F 29F~48F
UN-SD105a	1077.5	31	280	X	3	118.75	1092.5	T1CW-D-1	UN-HT105aS	UN-HM105S	10F~25F 29F~48F
UN-SD107a	920	31	300	X	2	160	935	T1CW-D-1	UN-HT107aS	UN-HM107S	10F~25F 29F~48F
UN-SD110a	992.5	31	250	X	3	121.25	1007.5	T1CW-B-2	UN-HT110aS	UN-HM110S	10F~25F 29F~48F
UN-SD111a	1415	31	300	X	4	107.5	1430	T1CW-B-1	UN-HT111aS	UN-HM111S	10F~25F 29F~48F
UN-SD116a	752.5	31	250	X	2	126.25	767.5	T1CW-L-2	UN-HT116aS	UN-HM116S	10F~25F 29F~48F
UN-SD117a	920	31	300	X	2	160	935	T1CW-L-1	UN-HT117aS	UN-HM117S	10F~25F 29F~48F
UN-SD121a	945	31	250	X	3	97.5	960	T1CW-J-1	UN-HT121aS	UN-HM121S	10F~25F 29F~48F
	合計:	310									


*注意:
螺絲鑽平頭孔事宜，請留意M5及3/16"要沉頭（90° X ø10），供修螺絲后唧膠用

鋁角螺絲不用收緊，地盤調節用

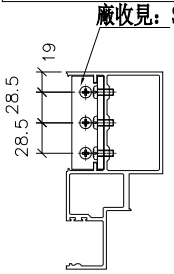

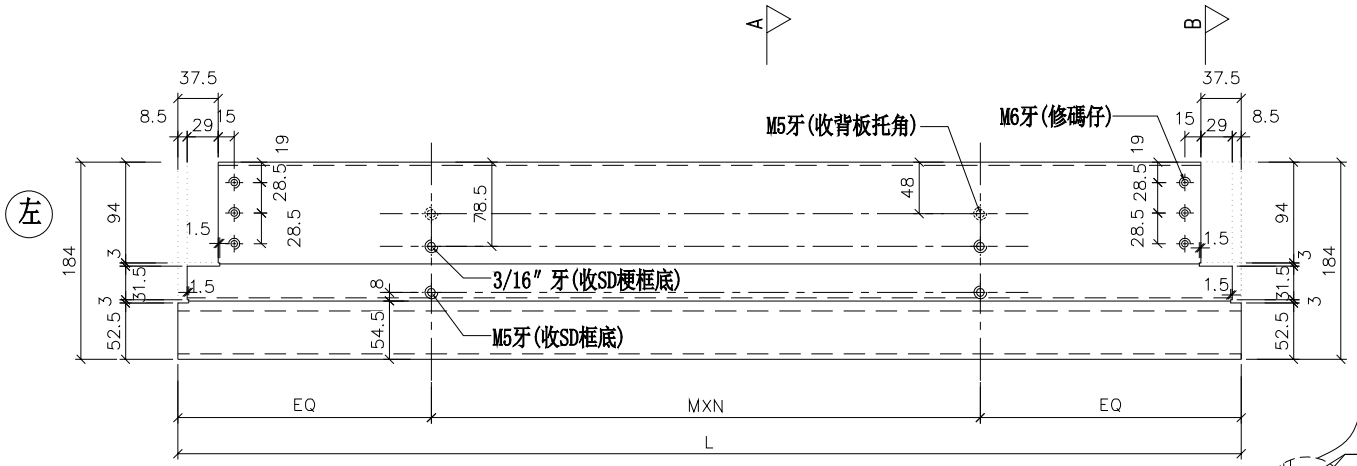

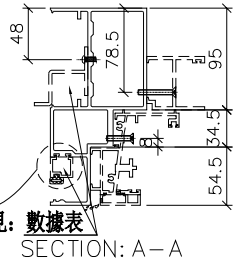

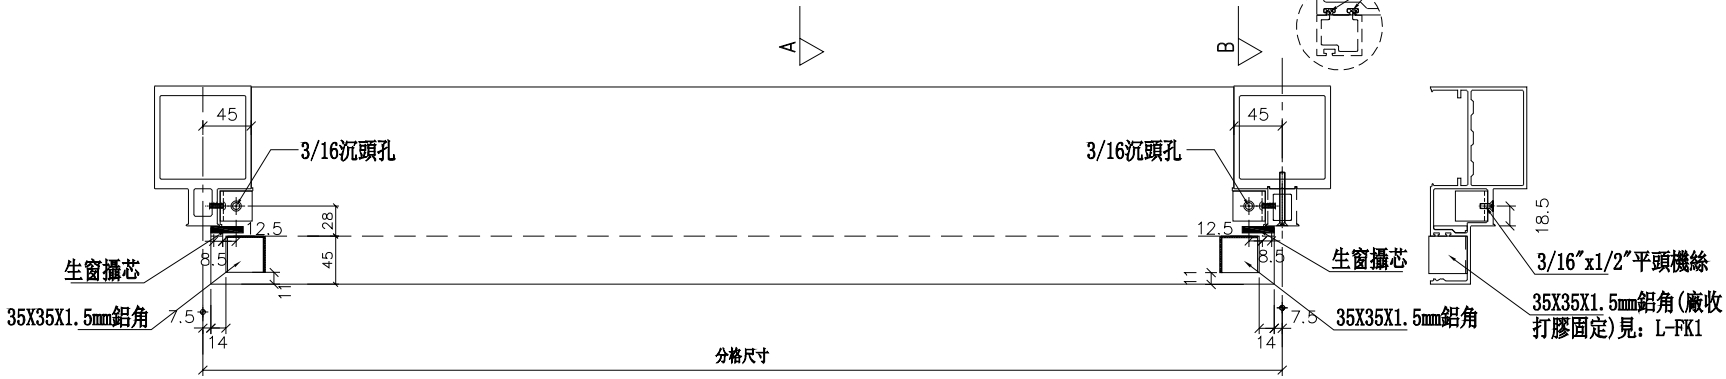

修改	日期	圖號
新增	2019.1.31	UN-SD101a

制圖	羅志光	2019.1.07	
復核	謝永林	2019.1.08	
批準			


名稱	生梗橫料
材料	X85553
顏色	EC-DG-S332054 (3塗)


美特鋁質 有限公司
MIDI Aluminium Fabricator Ltd.

工程號	J-837	地盤	觀塘裕民坊


數據表參見：UN-SD106R-1

*注意：
螺絲鑽平頭孔事宜，請留意M5及3/16"要沉頭（90° X ø10），供修螺絲后唧膠用

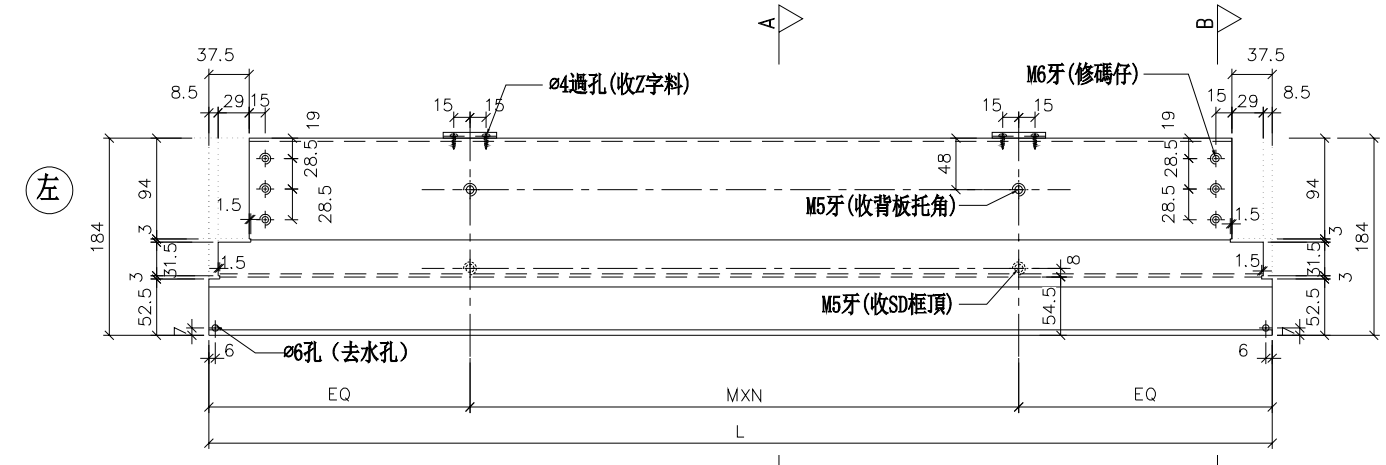

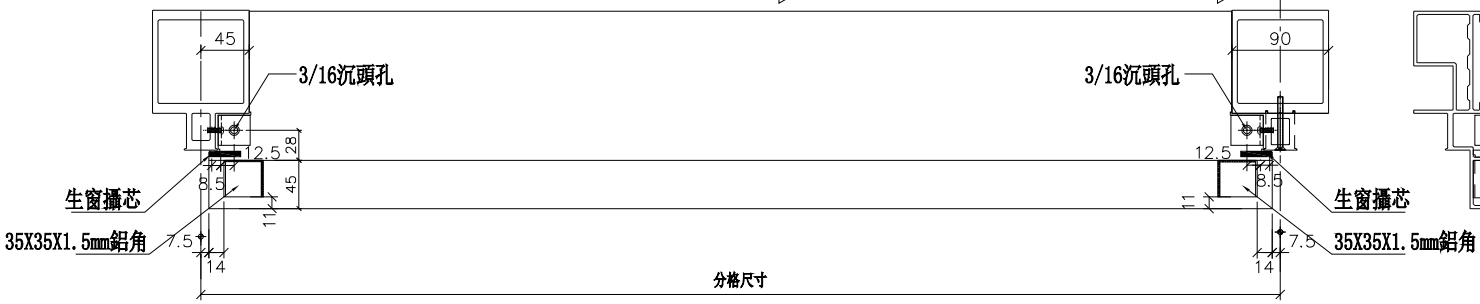


鋁角螺絲不用收緊，地盤調節用
廠收見：SC-AL03

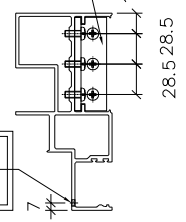

去水孔
*特別注意

SECTION: B-B


#10x5/8"圓頭鋼牙
廠收見：Z-A01

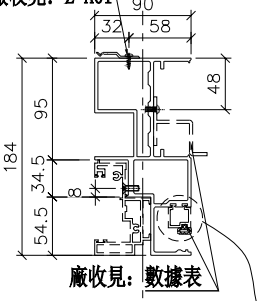

廠收見：數據表

SECTION: A-A

安裝前需打膠

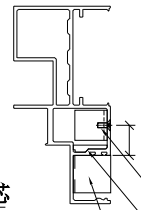

3/16"x1/2"平頭機絲
生窗攝芯(廠收)見：SX-T01
35X35X1.5mm鋁角(廠收打膠固定)見：L-FK1

美特鋁質 有限公司 MIDI Aluminium Fabricator Ltd.	
工程號	J-837
地盤	觀塘裕民坊

制圖	羅志光	2019.1.07	
復核	謝永林	2019.1.08	
批準			

修改	新增
日期	2019.1.31
圖號	UN-SD106R

名稱	SD門頂樓
材料	X85555
顏色	EC-DG-S332054 (3塗)

拆圖參見：UN-SD106R


物料編號	L	數量	M	X	N	EQ	分格尺寸	使用位置	廠收背板托角編號	廠收單玻線編號	樓層
UN-SD106R	752.5	25	250	X	2	126.25	767.5	T1CW-D-1	UN-HT106S	UN-HM106Sa	11F~16F,18F~22F,25F,29F, 31F~36F,38F~42F,45F~48F
UN-SD108R	1265	25	250	X	4	132.5	1280	T1CW-A-3	UN-HT108S	UN-HM108Sa	11F~16F,18F~22F,25F,29F, 31F~36F,38F~42F,45F~48F
UN-SD109R	992.5	25	250	X	3	121.25	1007.5	T1CW-A-2	UN-HT109S	UN-HM109Sa	11F~16F,18F~22F,25F,29F, 31F~36F,38F~42F,45F~48F
UN-SD112R	1020	25	250	X	3	135	1035	T1CW-C-1	UN-HT112S	UN-HM112Sa	11F~16F,18F~22F,25F,29F, 31F~36F,38F~42F,45F~48F
UN-SD113R	852.5	25	300	X	2	126.25	867.5	T1CW-C-1	UN-HT113S	UN-HM113Sa	11F~16F,18F~22F,25F,29F, 31F~36F,38F~42F,45F~48F
UN-SD114R	920	25	300	X	2	160	935	T1CW-M-2	UN-HT114S	UN-HM114Sa	11F~16F,18F~22F,25F,29F, 31F~36F,38F~42F,45F~48F
UN-SD115R	752.5	25	250	X	2	126.25	767.5	T1CW-M-1	UN-HT115S	UN-HM115Sa	11F~16F,18F~22F,25F,29F, 31F~36F,38F~42F,45F~48F
UN-SD118R	920	25	300	X	2	160	935	T1CW-K-2	UN-HT118S	UN-HM118Sa	11F~16F,18F~22F,25F,29F, 31F~36F,38F~42F,45F~48F
UN-SD122R	1120	25	300	X	3	110	1135	T1CW-H-2	UN-HT122S	UN-HM122Sa	11F~16F,18F~22F,25F,29F, 31F~36F,38F~42F,45F~48F
UN-SD123R	792.5	25	300	X	2	96.25	807.5	T1CW-H-2	UN-HT123S	UN-HM123Sa	11F~16F,18F~22F,25F,29F, 31F~36F,38F~42F,45F~48F
	合計:	**250**									

美特鋁質 有限公司
MIDI Aluminium Fabricator Ltd.

工程號	J-837
地盤	觀塘裕民坊


修改	新增		
日期	2019.1.31		
圖號	UN-SD106R-1		
制圖	羅志光	2019.1.07	
復核	譚永林	2019.1.08	
批準			
名稱	SD門頂樸		
材料	X85555		
顏色	EC-DG-S332054 (3塗)		


數據表參見：UN-SD106R(D)-1

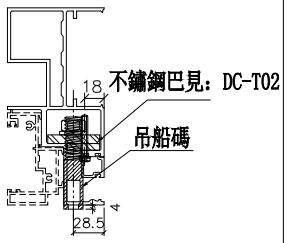



吊船碼安裝示意圖


*注意：
螺絲鑽平頭孔事宜，請留意M5及3/16"要沉頭（90° X ø10），供修螺絲后唧膠用

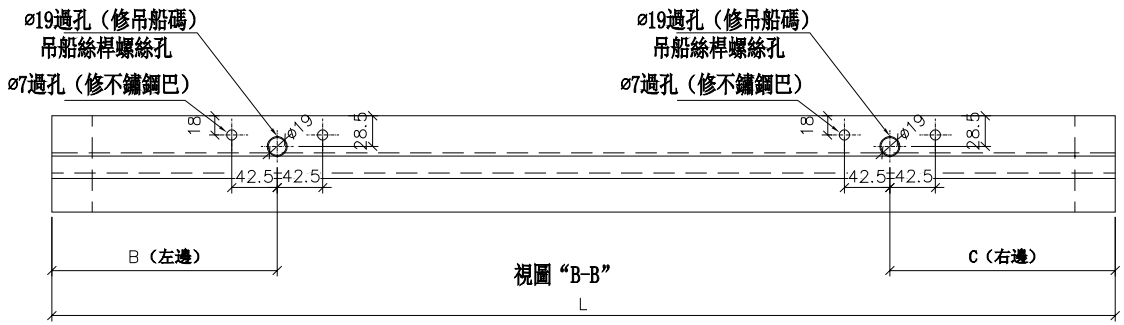


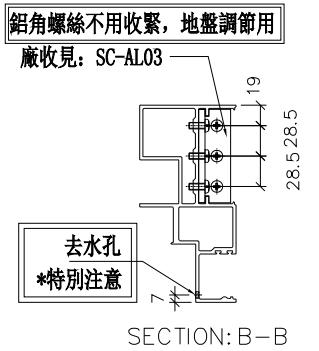

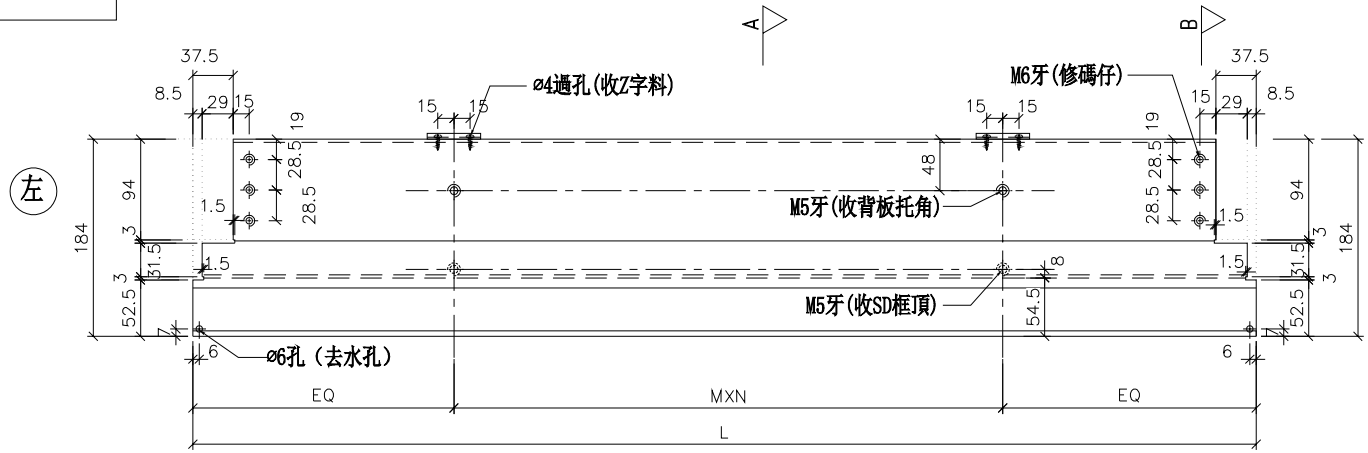

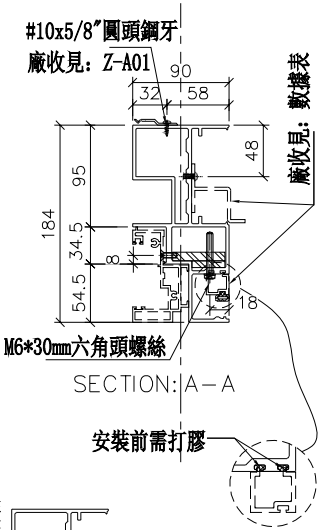

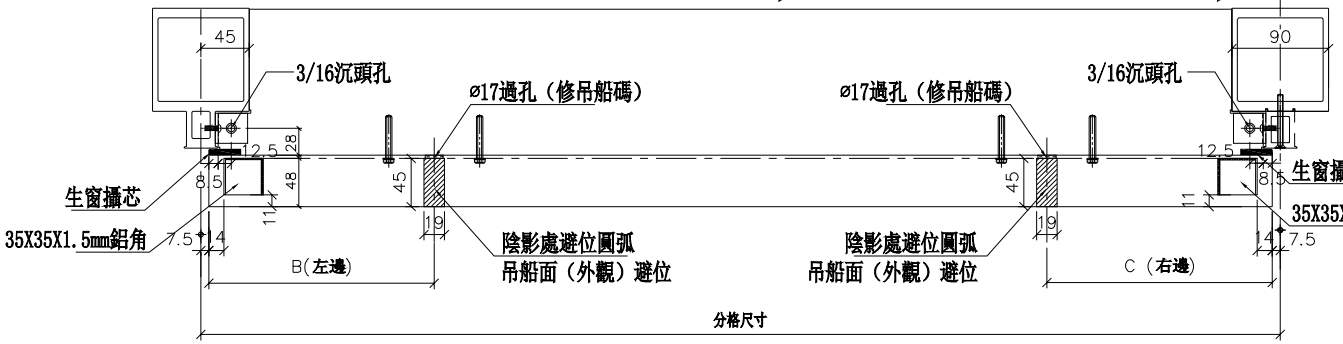

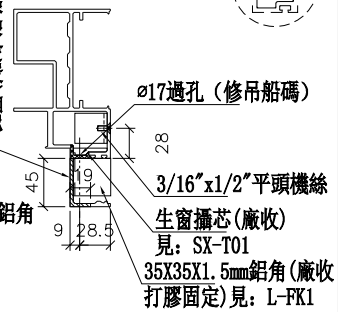

美特鋁質 有限公司 MIDI Aluminium Fabricator Ltd.			
工程號	J-837	地盤	觀塘裕民坊

名稱	SD門頂樓	制圖	羅志光	2019.1.07	修改
材料	X85555	復核	謝永林	2019.1.08	日期	新增	2019.1.31
顏色	EC-DG-S332054 (3塗)	批準			圖號	UN-SD106R(D)

拆圖參見：UN-SD106R(D)

請注意：物料編號(D)後綴位需加上樓層
例如：UN-SD106R(D)10F


物料編號	L	數量	M	X	N	EQ	B(左邊)	C(右邊)	分格尺寸	使用位置	廠收背板托角編號	廠收單玻線編號	樓層
UN-SD106R(D)	752.5	6	250	X	2	126.25	187.5	187.5	767.5	T1CW-D-1	UN-HT106S	UN-HM106(D)	10F,17F,23F,30F,37F,43F
UN-SD108R(D)	1265	6	250	X	4	132.5	187.5	187.5	1280	T1CW-A-3	UN-HT108S	UN-HM108(D)	10F,17F,23F,30F,37F,43F
UN-SD109R(D)	992.5	6	250	X	3	121.25	187.5	187.5	1007.5	T1CW-A-2	UN-HT109S	UN-HM109(D)	10F,17F,23F,30F,37F,43F
UN-SD112R(D)	1020	6	250	X	3	135	187.5	187.5	1035	T1CW-C-1	UN-HT112S	UN-HM112(D)	10F,17F,23F,30F,37F,43F
UN-SD113R(D)	852.5	6	300	X	2	126.25	187.5	187.5	867.5	T1CW-C-1	UN-HT113S	UN-HM113(D)	10F,17F,23F,30F,37F,43F
UN-SD114R(D)	920	6	300	X	2	160	187.5	187.5	935	T1CW-M-2	UN-HT114S	UN-HM114(D)	10F,17F,23F,30F,37F,43F
UN-SD115R(D)	752.5	6	250	X	2	126.25	187.5	187.5	767.5	T1CW-M-1	UN-HT115S	UN-HM115(D)	10F,17F,23F,30F,37F,43F
UN-SD118R(D)	920	6	300	X	2	160	187.5	187.5	935	T1CW-K-2	UN-HT118S	UN-HM118(D)	10F,17F,23F,30F,37F,43F
UN-SD122R(D)	1120	6	300	X	3	110	187.5	187.5	1135	T1CW-H-2	UN-HT122S	UN-HM122(D)	10F,17F,23F,30F,37F,43F
UN-SD123R(D)	792.5	6	300	X	2	96.25	187.5	187.5	807.5	T1CW-H-2	UN-HT123S	UN-HM123(D)	10F,17F,23F,30F,37F,43F
	合計:	60											

修改	新增			
日期	2019.1.31			
圖號	UN-SD106R(D)-1			
制圖	羅志光	2019.1.07		
復核	謝永林	2019.1.08		
批準				
名稱	SD門頂樓			
材料	X85555			
顏色	EC-DG-S332054 (3塗)			


物料編號	L	數量	M	X	N	EQ	分格尺寸	使用位置	廠收背板托角編號	廠收單玻線編號	樓層
UN-SD106aR	752.5	31	250	X	2	126	767.5	T1CW-D-1	UN-HT106aS	UN-HM106S	10F~25F 29F~48F
UN-SD108aR	1265	31	250	X	4	133	1280	T1CW-A-3	UN-HT108aS	UN-HM108S	10F~25F 29F~48F
UN-SD109aR	992.5	31	250	X	3	121	1007.5	T1CW-A-2	UN-HT109aS	UN-HM109S	10F~25F 29F~48F
UN-SD112aR	1020	31	250	X	3	135	1035	T1CW-C-1	UN-HT112aS	UN-HM112S	10F~25F 29F~48F
UN-SD113aR	852.5	31	300	X	2	126	867.5	T1CW-C-1	UN-HT113aS	UN-HM113S	10F~25F 29F~48F
UN-SD114aR	920	31	300	X	2	160	935	T1CW-M-2	UN-HT114aS	UN-HM114S	10F~25F 29F~48F
UN-SD115aR	752.5	31	250	X	2	126	767.5	T1CW-M-1	UN-HT115aS	UN-HM115S	10F~25F 29F~48F
UN-SD118aR	920	31	300	X	2	160	935	T1CW-K-2	UN-HT118aS	UN-HM118S	10F~25F 29F~48F
UN-SD122aR	1120	31	300	X	3	110	1135	T1CW-H-2	UN-HT122aS	UN-HM122S	10F~25F 29F~48F
UN-SD123aR	792.5	31	300	X	2	96.3	807.5	T1CW-H-2	UN-HT123aS	UN-HM123S	10F~25F 29F~48F
	合計:	310									


*注意:
螺絲鑽平頭孔事宜，請留意M5及3/16"要沉頭（90° X ⌀10），供修螺絲后唧膠用

鋁角螺絲不用收緊，地盤調節用

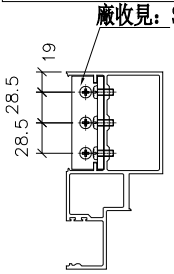


SECTION: B-B

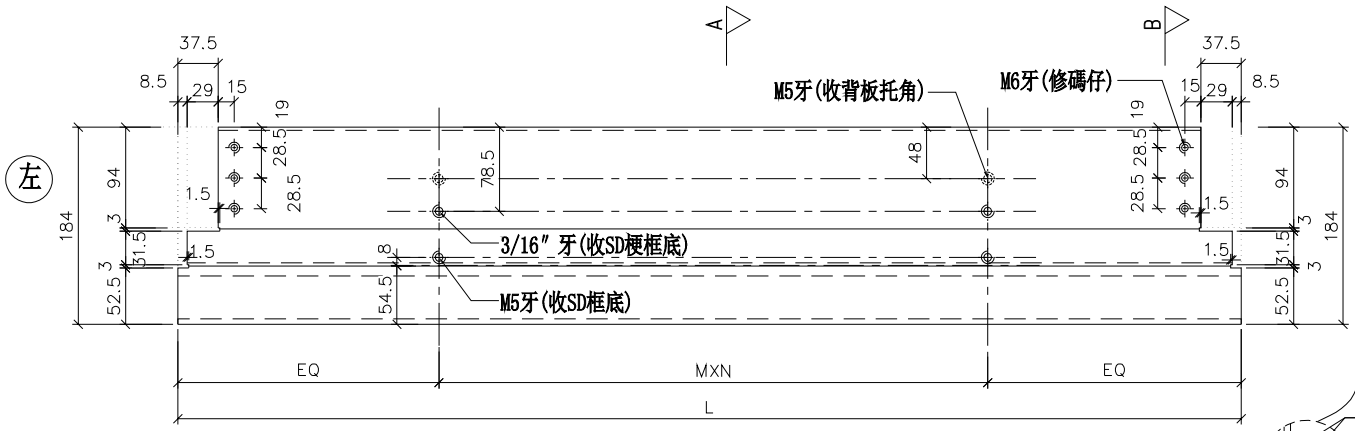


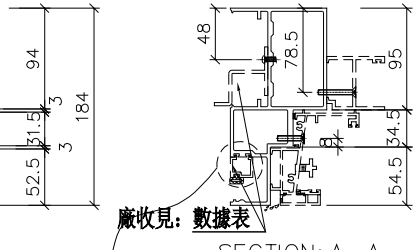

SECTION: A-A

安裝前需打膠

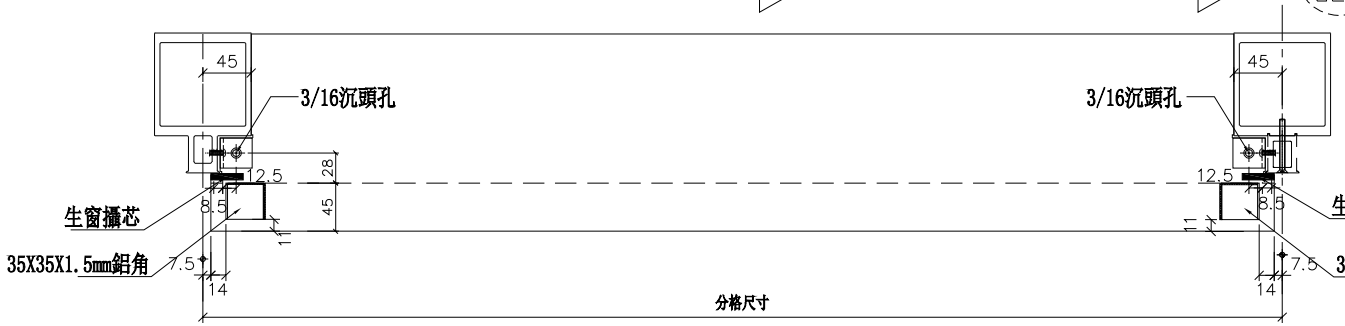

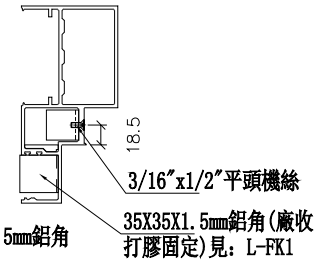


名稱	生梗橫料	制圖	羅志光	2019.1.07	修改	新增		
材料	X85553	復核	謝永林	2019.1.08	日期	2019.1.31		
顏色	EC-DG-S332054 (3塗)	批準			圖號	UN-SD106aR		


美特鋁質 有限公司
MIDI Aluminium Fabricator Ltd.


工程號	J-837	地盤	觀塘裕民坊


物料編號	L	數量	M	X	N	EQ	分格尺寸	使用位置	廠收背板托角編號	樓層	廠收單玻線編號
UN-L01	635	31	300	X	1	167.5	650	T1CW-A-3	UN-HT1	10F~25F 29F~48F	UN-HM1a
	635	31	300	X	1	167.5	650	T1CW-A-2	UN-HT1	10F~25F 29F~48F	UN-HM1a
	635	31	300	X	1	167.5	650	T1CW-C-1	UN-HT1	10F~25F 29F~48F	UN-HM1a
	635	31	300	X	1	167.5	650	T1CW-M-2	UN-HT1	10F~25F 29F~48F	UN-HM1a
	635	31	300	X	1	167.5	650	T1CW-K-2	UN-HT1	10F~25F 29F~48F	UN-HM1a
	635	31	300	X	1	167.5	650	T1CW-H-2	UN-HT1	10F~25F 29F~48F	UN-HM1a
	合計：	186									

*注意:
螺絲鑽平頭孔事宜，請留意M5及3/16"要沉頭（90° X ⌀10），供修螺絲后唧膠用

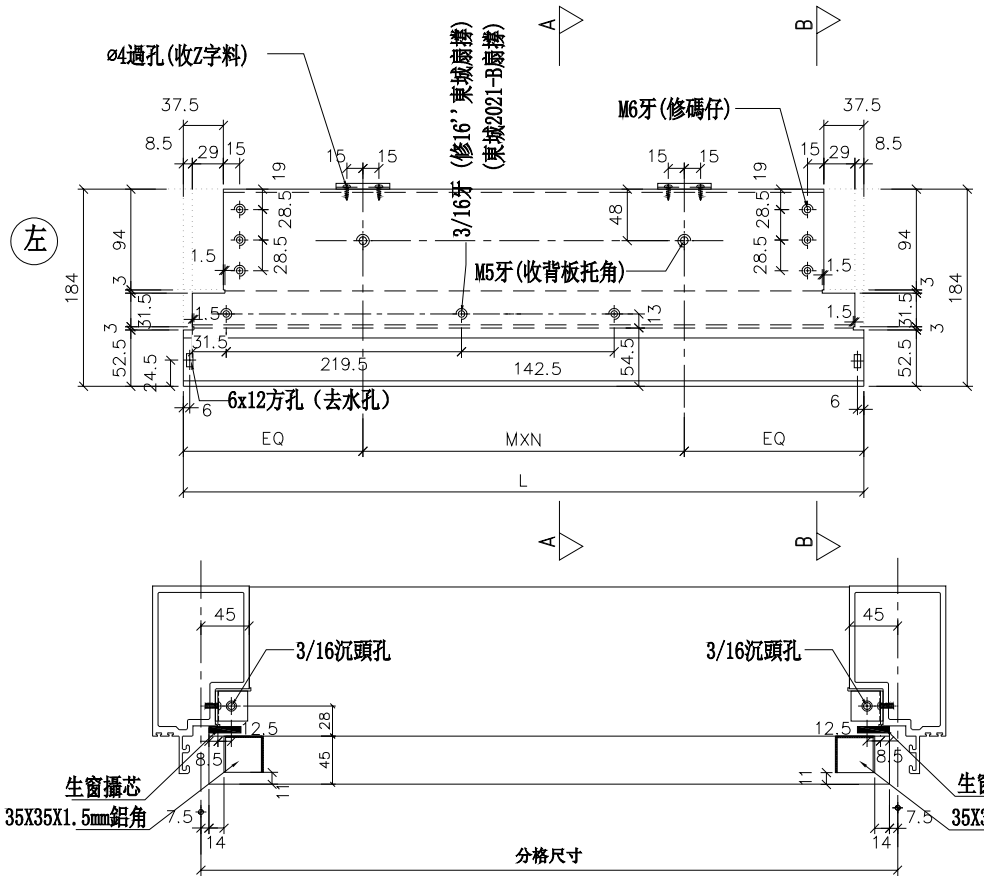

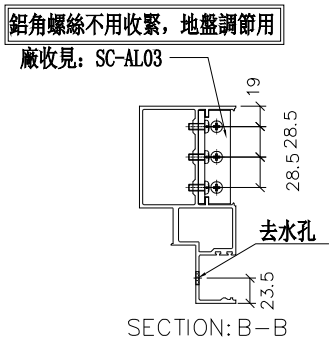

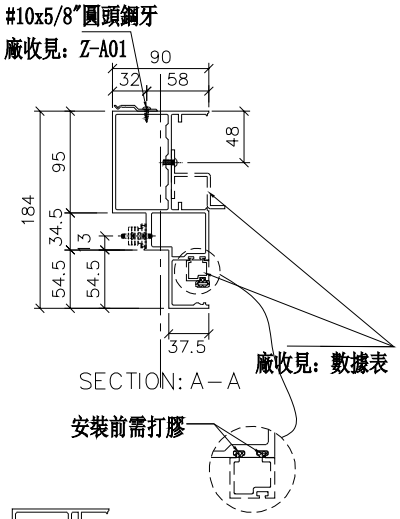

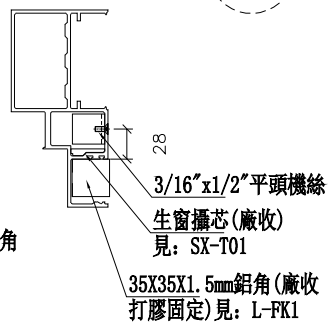


美特鋁質 有限公司
MIDI Aluminium Fabricator Ltd.


工程號	J-837	地盤	觀塘裕民坊

名稱	生梗橫料	制圖	羅志光	2019.1.07	修改	新增		
材料	X85553	復核	蘇永林	2019.1.08	日期	2019.1.31		
顏色	EC-DG-S332054 (3塗)	批準			圖號	UN-L01		

物料編號	L	數量	分格尺寸	使用位置	樓層
UN-L01a	635	31	650	T1CW-A-3	10F~25F 29F~48F
	635	31	650	T1CW-A-2	10F~25F 29F~48F
	635	31	650	T1CW-C-1	10F~25F 29F~48F
	635	31	650	T1CW-M-2	10F~25F 29F~48F
	635	31	650	T1CW-K-2	10F~25F 29F~48F
	635	31	650	T1CW-H-2	10F~25F 29F~48F
	合計：	186			

*注意:
螺絲鑽平頭孔事宜，請留意M5及3/16"要沉頭（90° X ⌀10），供修螺絲后唧膠用

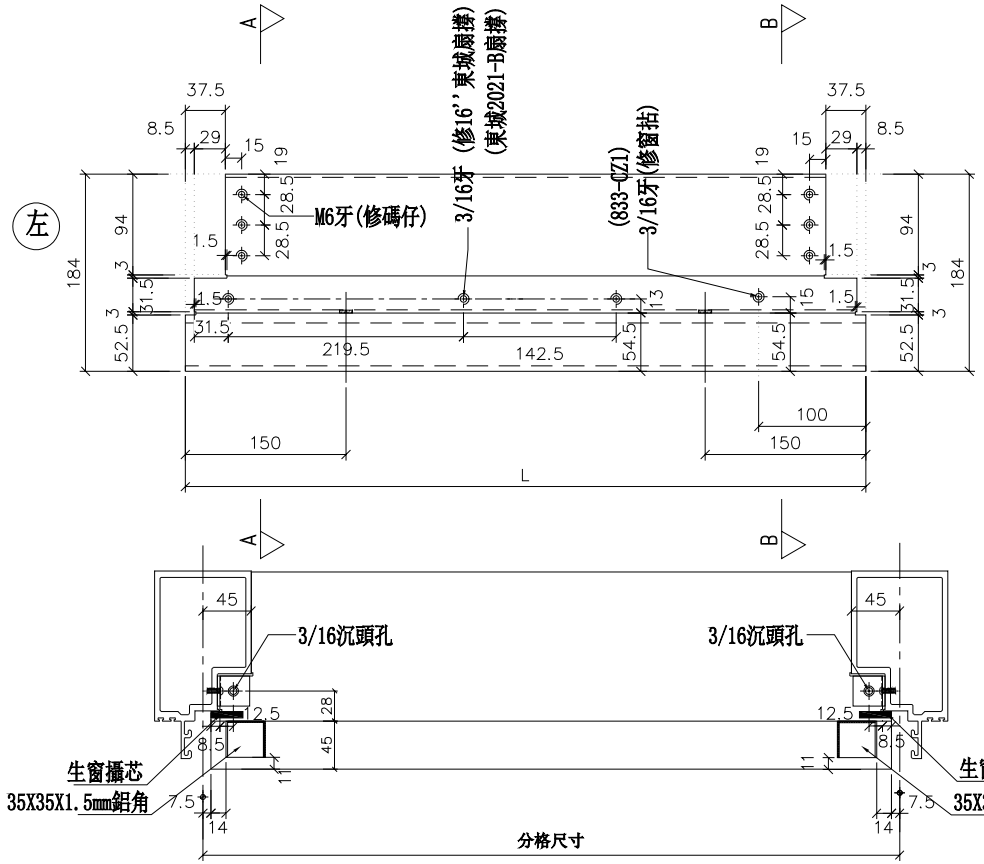


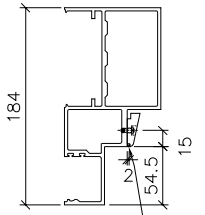


開2個去水孔（方孔長15mm）
距邊均為150mm

SECTION: B-B

鋁角螺絲不用收緊，地盤調節用

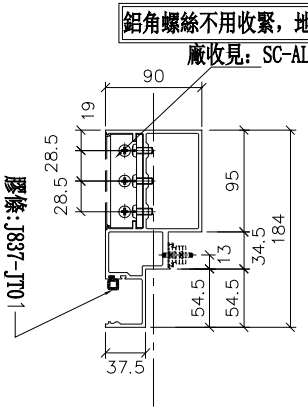

SECTION: A-A

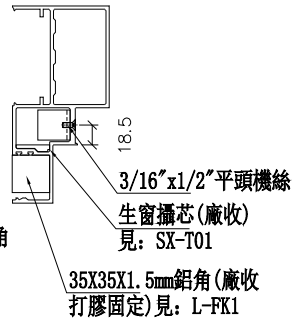

美特鋁質 有限公司 MIDI Aluminium Fabricator Ltd.			
工程號	J-837	地盤	觀塘裕民坊


修改	日期	圖號
新增	2019.1.31	UN-L01a


制圖	羅志光	2019.1.07	
復核	譚永林	2019.1.08	
批準			


名稱	生梗橫料
材料	X85553
顏色	EC-DG-S332054 (3塗)

物料編號	L	數量	M	X	N	EQ	分格尺寸	使用位置	廠收背板托角編號	樓層	廠收單玻線編號
UN-L02	435	31	250	X	1	92.5	450	T1CW-H-1	UN-HT2	10F~25F 29F~48F	UN-HM2a
	435	31	250	X	1	92.5	450	T1CW-A-1	UN-HT2	10F~25F 29F~48F	UN-HM2a
	435	31	250	X	1	92.5	450	T1CW-M-1	UN-HT2	10F~25F 29F~48F	UN-HM2a
	合計:	93									

*注意:
螺絲鑽平頭孔事宜，請留意M5及3/16"要沉頭（90° X ⌀10），供修螺絲后唧膠用

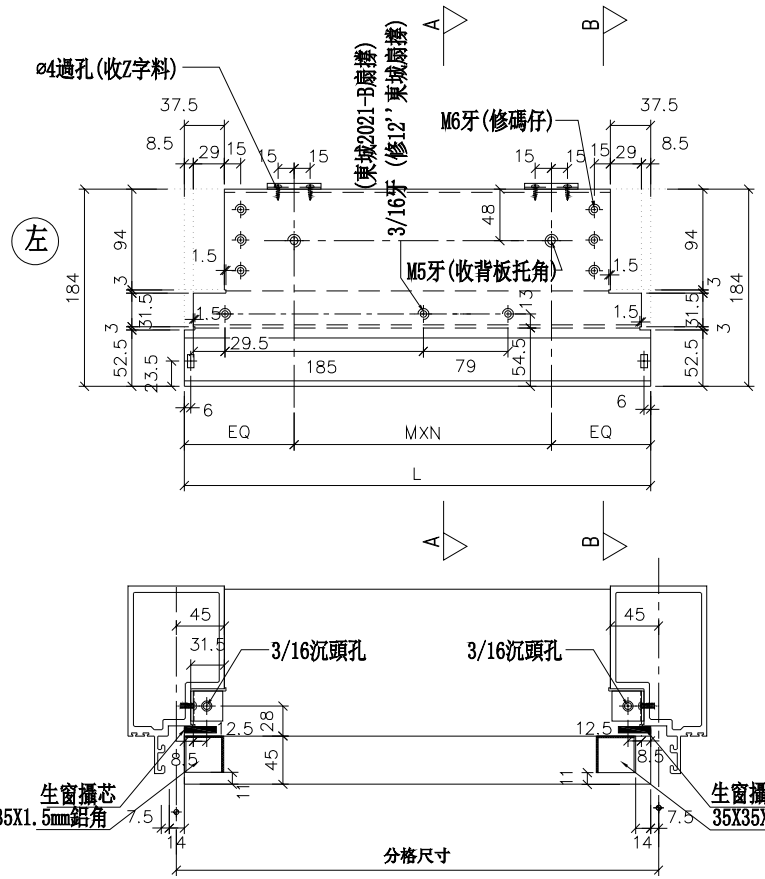

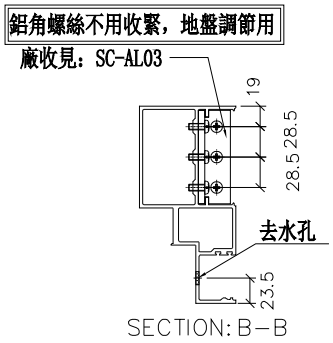

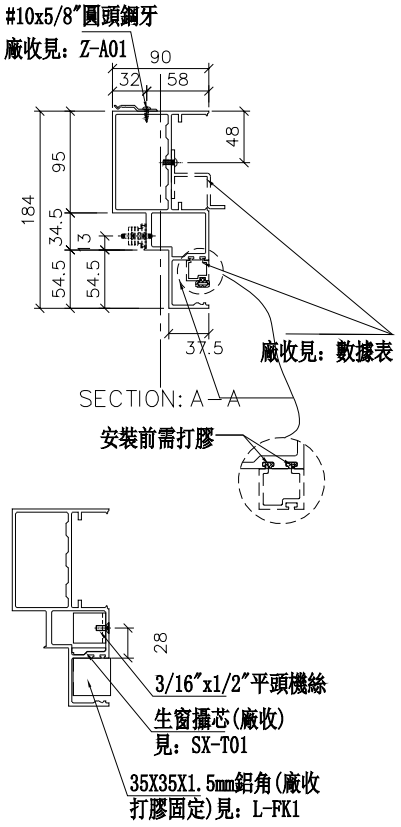



美特鋁質 有限公司 MIDI Aluminium Fabricator Ltd.			
工程號	J-837	地盤	觀塘裕民坊

名稱	生梗橫料	制圖	羅志光	2019.1.07	修改	新增		
材料	X85553	復核	謝永林	2019.1.08	日期	2019.1.31		
顏色	EC-DG-S332054 (3塗)	批準			圖號	UN-L02		


物料編號	L	數量	分格尺寸	使用位置	樓層
UN-L02a	435	31	450	T1CW-H-1	10F~25F 29F~48F
	435	31	450	T1CW-A-1	10F~25F 29F~48F
	435	31	450	T1CW-M-1	10F~25F 29F~48F
	合計：	93			

*注意:
螺絲鑽平頭孔事宜，請留意M5及3/16"要沉頭（90° X ⌀10），供修螺絲后唧膠用

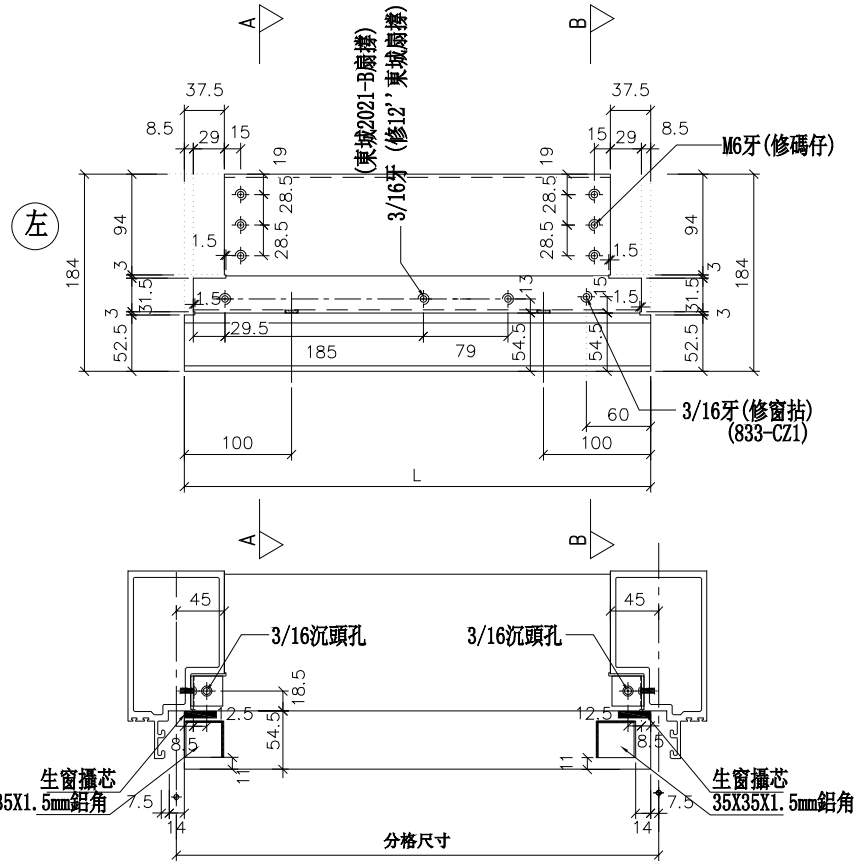


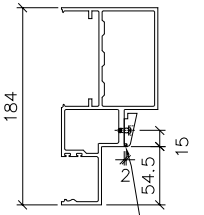

SECTION: B－B

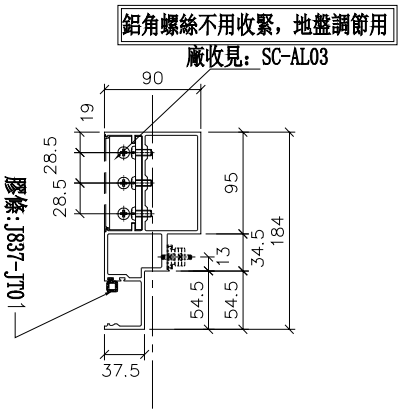

SECTION: A－A

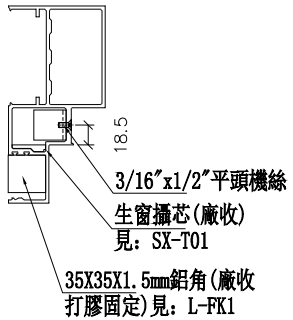


美特鋁質 有限公司 MIDI Aluminium Fabricator Ltd.			
工程號	J-837	地盤	觀塘裕民坊


				修改	新增
制圖	羅志光	2019.1.07		日期	2019.1.31
復核	謝永林	2019.1.08		圖號	UN-L02a
批準					

名稱	生梗橫料
材料	X85553
顏色	EC-DG-S332054 (3塗)


物料編號	L	數量	M	X	N	EQ	分格尺寸	使用位置	廠收背板托角編號	樓層	廠收單玻線編號
UN-L02S	435	31	250	X	1	92.5	450	T1CW-C-1	UN-HT2	10F~25F 29F~48F	UN-HM2a
	合計:	31									


*注意:
螺絲鑽平頭孔事宜，請留意M5及3/16"要沉頭（90° X ⌀10），供修螺絲后唧膠用

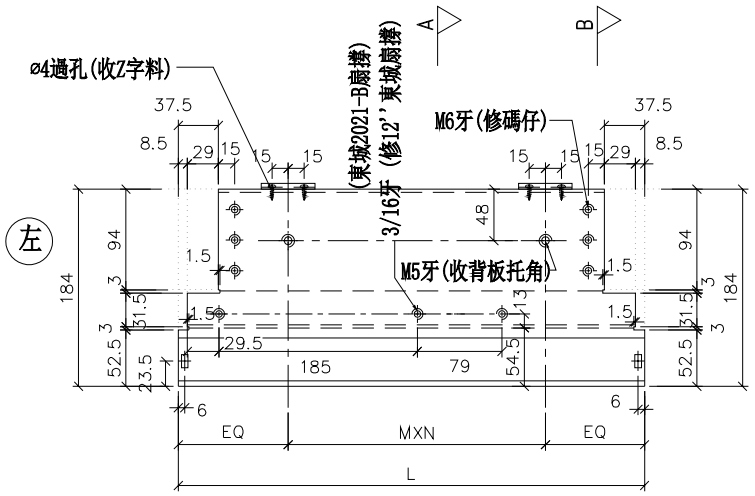

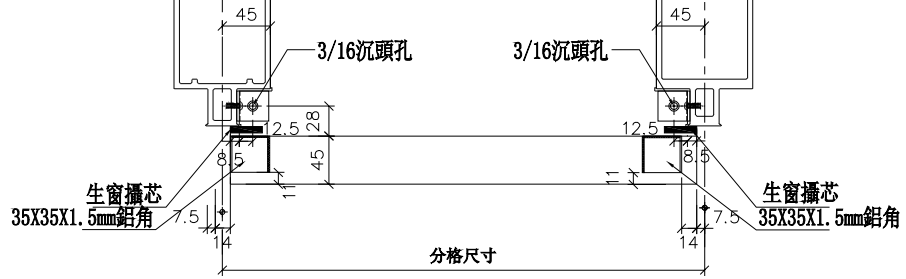

鋁角螺絲不用收緊，地盤調節用

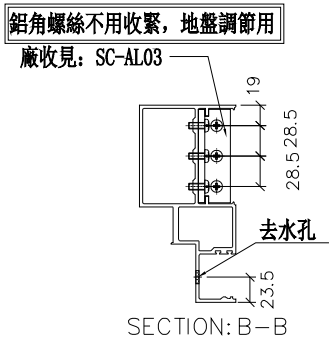

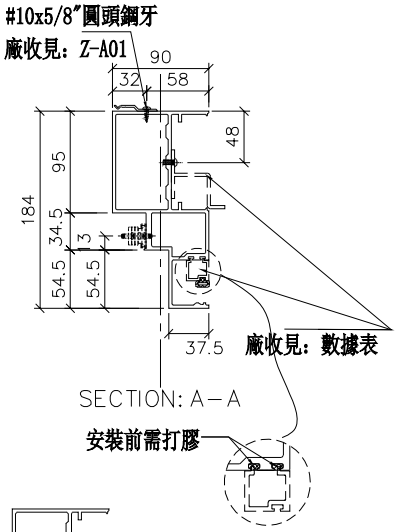

修改	新增		
日期	2019.1.31		
圖號	UN-L02S		

制圖	羅志光	2019.1.07
復核	謝永林	2019.1.08
批準		


名稱	生梗橫料
材料	X85553
顏色	EC-DG-S332054（3塗）


工程號	J-837	地盤	觀塘裕民坊

美特鋁質 有限公司
MIDI Aluminium Fabricator Ltd.


物料編號	L	數量	分格尺寸	使用位置	樓層
UN-L02aS	435	31	450	T1CW-C-1	10F~25F 29F~48F
	合計：	31			

*注意:
螺絲鑽平頭孔事宜，請留意M5及3/16"要沉頭（90° X ⌀10），供修螺絲后唧膠用

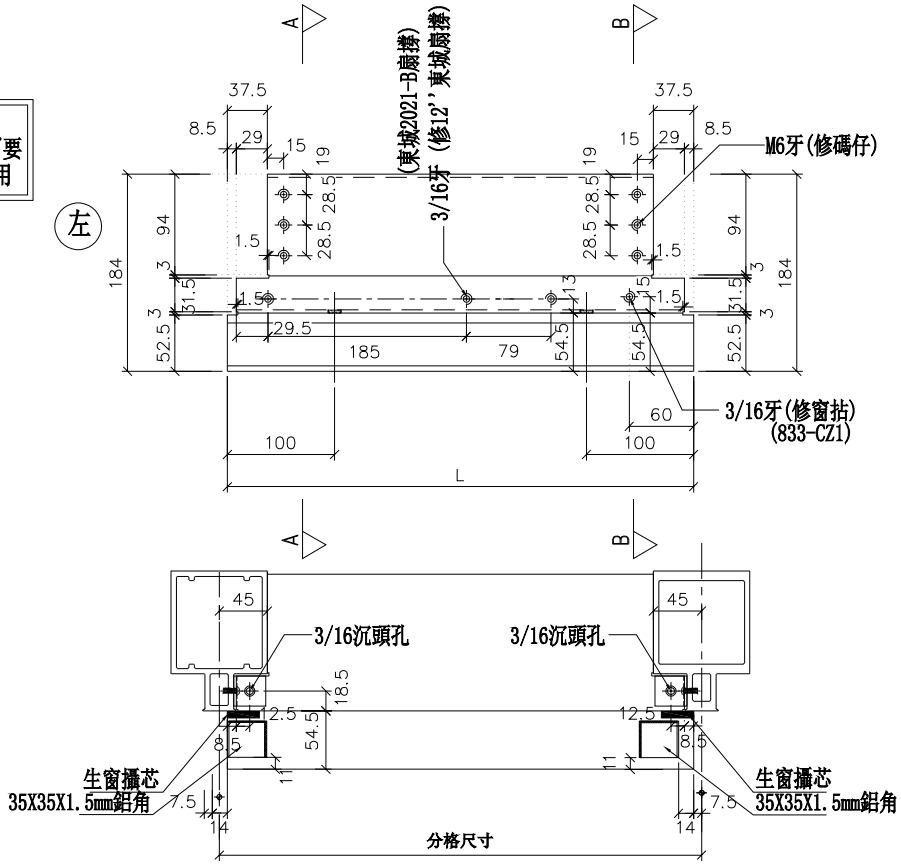


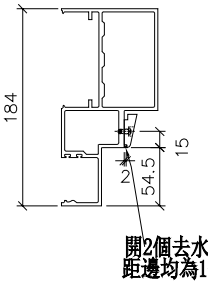

SECTION: B－B

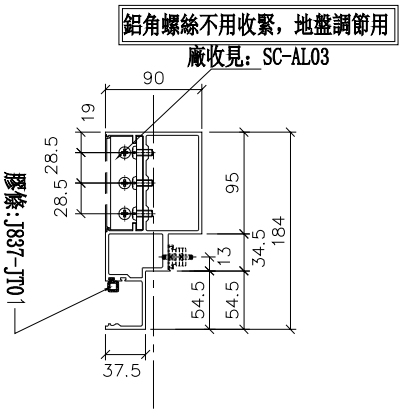

SECTION: A－A

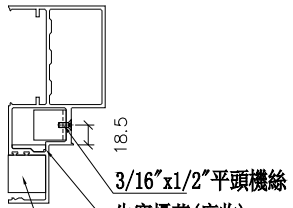

名稱	生梗橫料	制圖	羅志光	2019.1.07	修改	新增		
材料	X85553	復核	謝永林	2019.1.08	日期	2019.1.31		
顏色	EC-DG-S332054 (3塗)	批準			圖號	UN-L02aS		

美特鋁質 有限公司
MIDI Aluminium Fabricator Ltd.

工程號	J-837	地盤	觀塘裕民坊


美特鋁質 有限公司
MIDI Aluminium Fabricator Ltd.


工程號	J-837	地盤	觀塘裕民坊


物料編號	L	數量	M	N	EQ	分格尺寸	使用位置	廠收背板托角編號	樓層	廠收單玻鎖編號
UN-R01	635	62	300	1	167.5	650	T1CW-D-1	UN-HT1	10F~25F 29F~48F	UN-HM1a
	635	31	300	1	167.5	650	T1CW-L-1	UN-HT1	10F~25F 29F~48F	UN-HM1a
	635	31	300	1	167.5	650	T1CW-J-1	UN-HT1	10F~25F 29F~48F	UN-HM1a
合計：	124									


*注意：
螺絲鑽平頭孔事宜，請留意M5及3/16"要沉頭(90° X ø10)，供修螺絲后嘢膠用

左

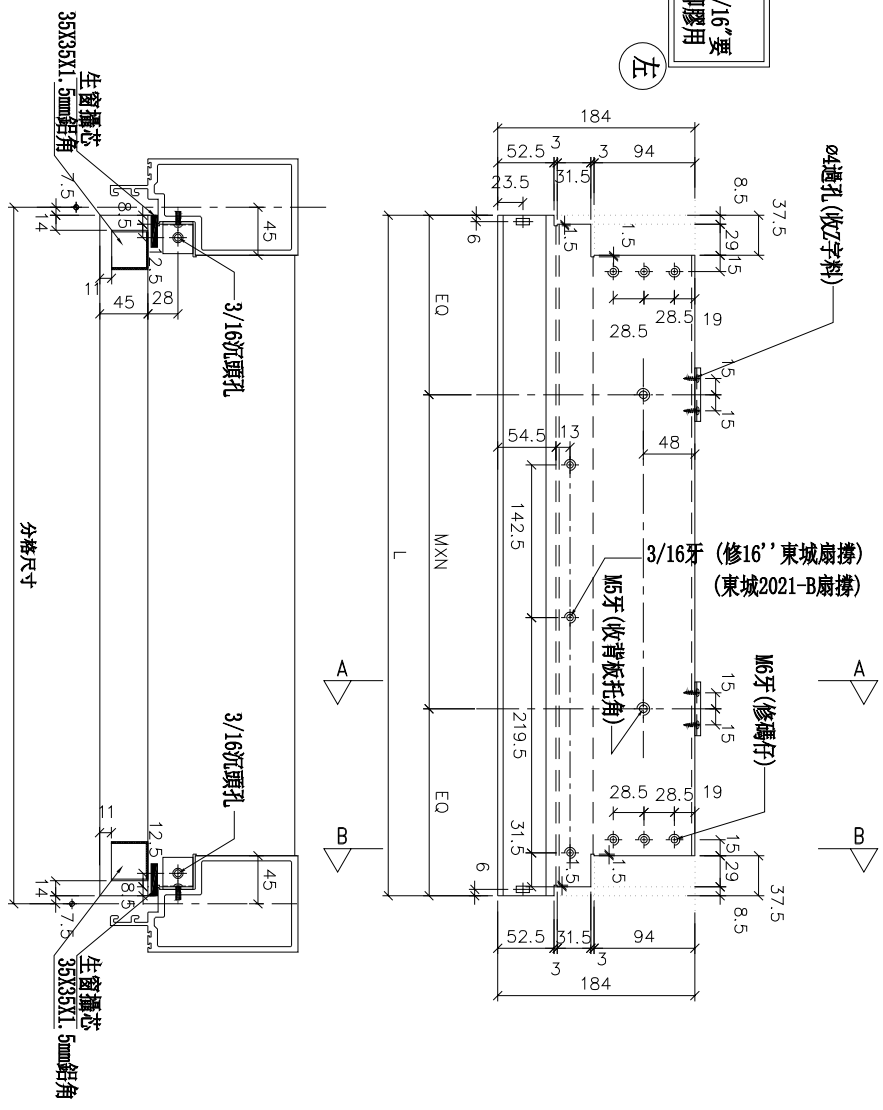

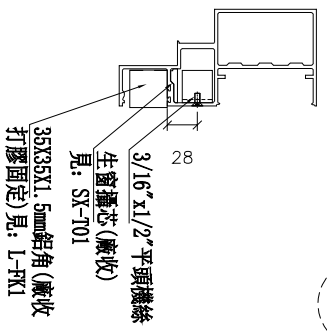

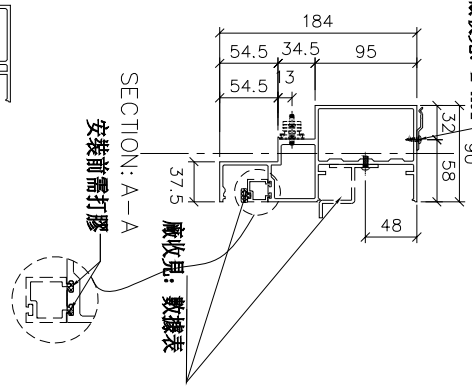

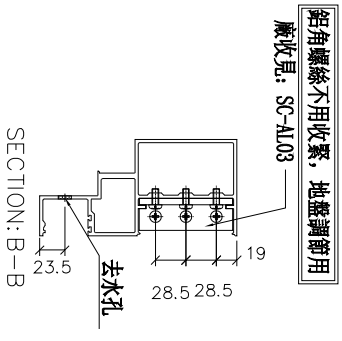



名稱	生梗橫料	制圖	羅志光	2019.1.07	修改	新增		
材料	X85553	復核	謝永林	2019.1.08	日期	2019.1.31		
顏色	EC-DG-S332054 (3塗)	批準			圖號	UN-R01		

物料編號	L	數量	分格尺寸	使用位置	樓層
UN-R01a	635	62	650	T1CW-D-1	10F~25F 29F~48F
	635	31	650	T1CW-L-1	10F~25F 29F~48F
	635	31	650	T1CW-J-1	10F~25F 29F~48F
	合計：	124			


*注意:
螺絲鑽平頭孔事宜，請留意M5及3/16"要沉頭（90° X ⌀10），供修螺絲后唧膠用

左

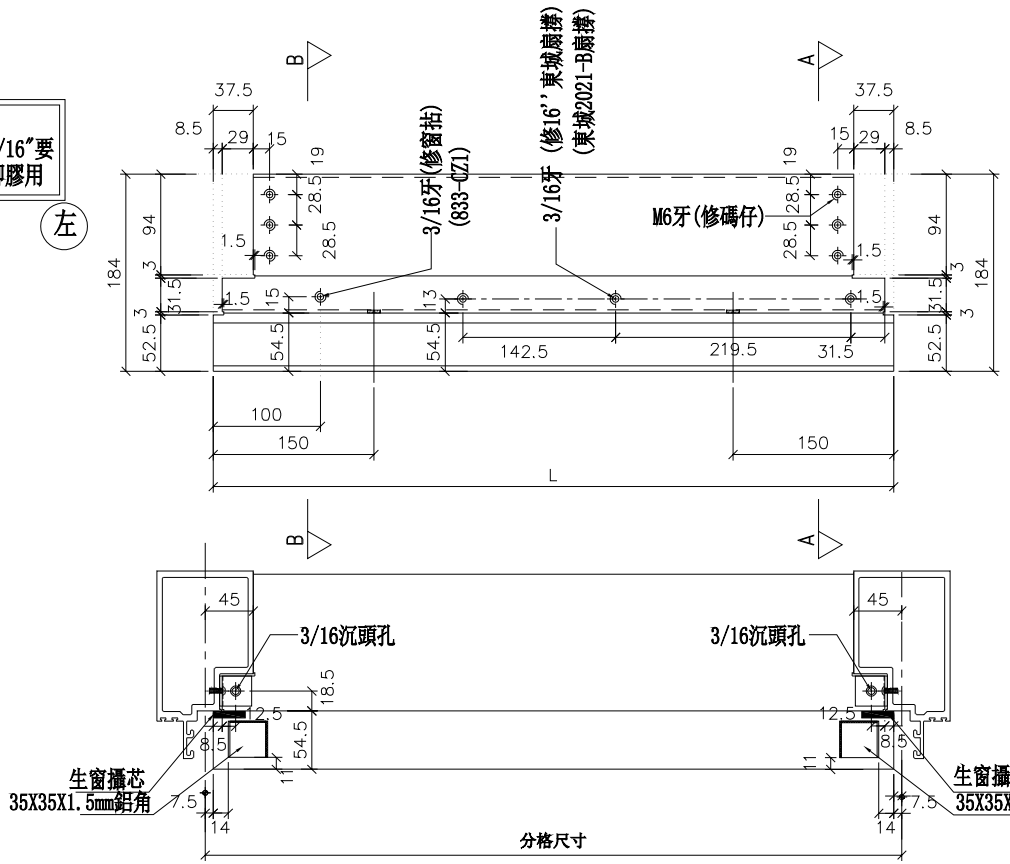


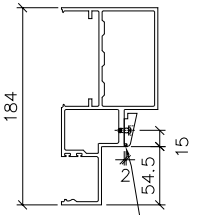

SECTION: B－B

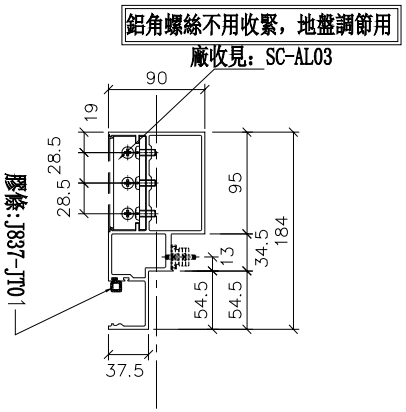

SECTION: A－A

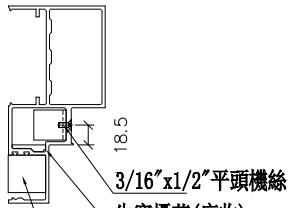


美特鋁質 有限公司 MIDI Aluminium Fabricator Ltd.			
工程號	J-837	地盤	觀塘裕民坊


				修改	新增
		制圖	羅志光	日期	2019.1.31
		復核	蘇永林	2019.1.07	2019.1.08
名稱	生梗橫料	批準		圖號	UN-R01a
材料	X85553				
顏色	EC-DG-S332054 (3塗)				


物料編號	L	數量	M	X	N	EQ	分格尺寸	使用位置	廠收背板托角編號	樓層	廠收單玻線編號
UN-R01S	635	31	300	X	1	167.5	650	T1CW-G-1	UN-HT1	10F~25F 29F~48F	UN-HM1a
	635	31	300	X	1	167.5	650	T1CW-B-2	UN-HT1	10F~25F 29F~48F	UN-HM1a
	合計:	62									


*注意:
螺絲鑽平頭孔事宜，請留意M5及3/16"要沉頭（90° X ⌀10），供修螺絲后唧膠用

左

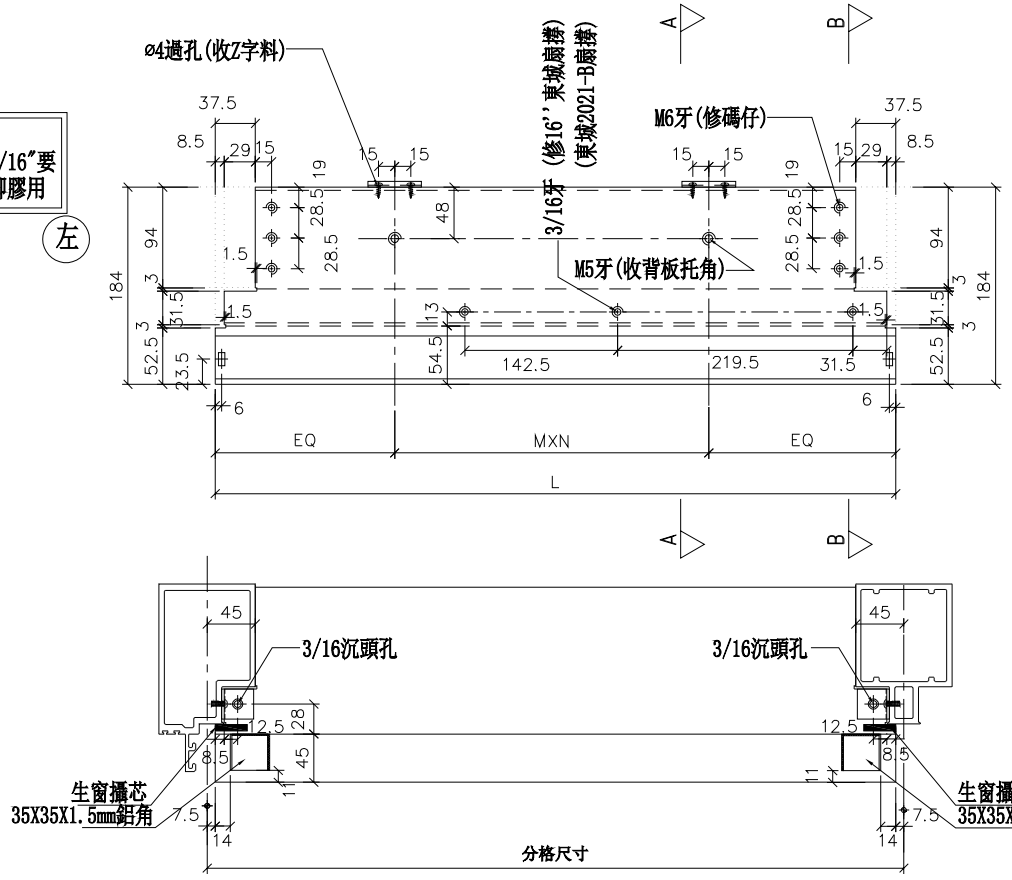

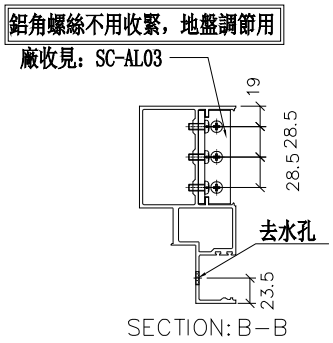

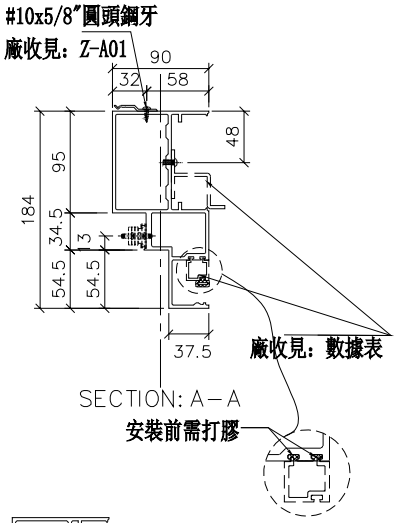

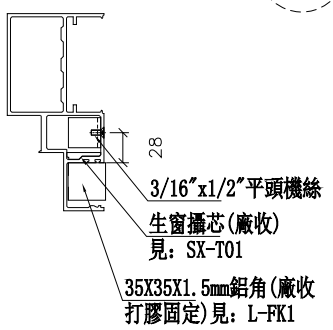

美特鋁質 有限公司 MIDI Aluminium Fabricator Ltd.			
工程號	J-837	地盤	觀塘裕民坊


			修改	新增	
制圖	羅志光	2019.1.07	日期	2019.1.31	
復核	謝永林	2019.1.08	圖號	UN-R01S	
批準					


名稱	生梗橫料
材料	X85553
顏色	EC-DG-S332054 (3塗)

物料編號	L	數量	分格尺寸	使用位置	樓層
UN-R01aS	635	31	650	T1CW-G-1	10F~25F 29F~48F
	635	31	650	T1CW-B-2	10F~25F 29F~48F
	合計:	62			


*注意:
螺絲鑽平頭孔事宜，請留意M5及3/16"要沉頭（90° X ⌀10），供修螺絲后唧膠用

左

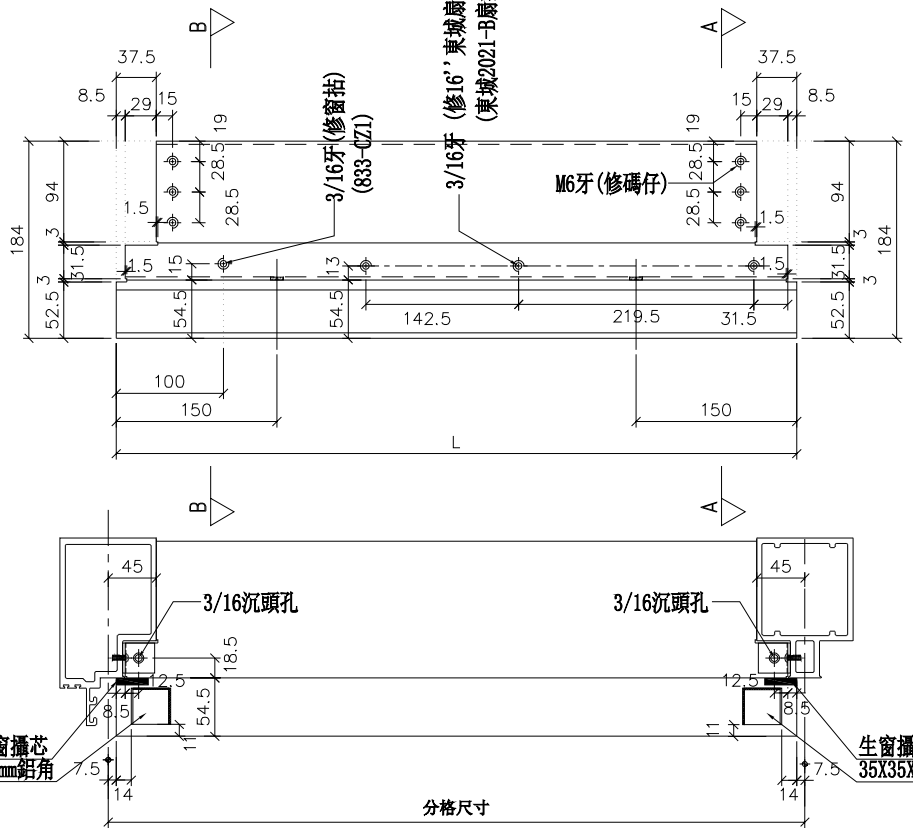


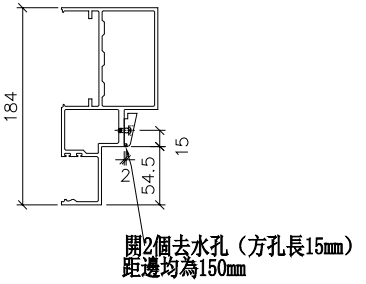

SECTION: B－B

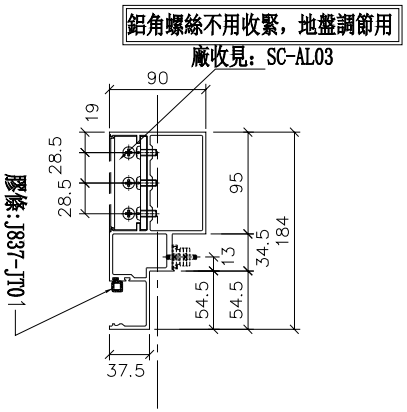

SECTION: A－A

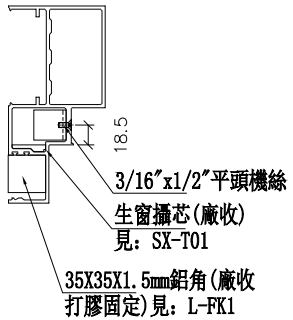


美特鋁質 有限公司 MIDI Aluminium Fabricator Ltd.	工程號	J-837	地盤	觀塘裕民坊


名稱	生梗橫料	制圖	羅志光	2019.1.07	新增
材料	X85553	復核	謝永林	2019.1.08	2019.1.31
顏色	EC-DG-S332054 (3塗)	批準			UN-R01aS


修改	日期	圖號


物料編號	L	數量	M	X	N	EQ	分格尺寸	使用位置	廠收背板托角編號	樓層	廠收單玻線編號
UN-R02	435	31	250	X	1	92.5	450	T1CW-G-2	UN-HT2	10F~25F 29F~48F	UN-HM2a
	435	31	250	X	1	92.5	450	T1CW-E-2	UN-HT2	10F~25F 29F~48F	UN-HM2a
	435	31	250	X	1	92.5	450	T1CW-B-3	UN-HT2	10F~25F 29F~48F	UN-HM2a
	435	31	250	X	1	92.5	450	T1CW-L-2	UN-HT2	10F~25F 29F~48F	UN-HM2a
	合計：	124									

***注意：**
螺絲鑽平頭孔事宜，請留意M5及3/16"要沉頭（90° X ø10），供修螺絲后唧膠用

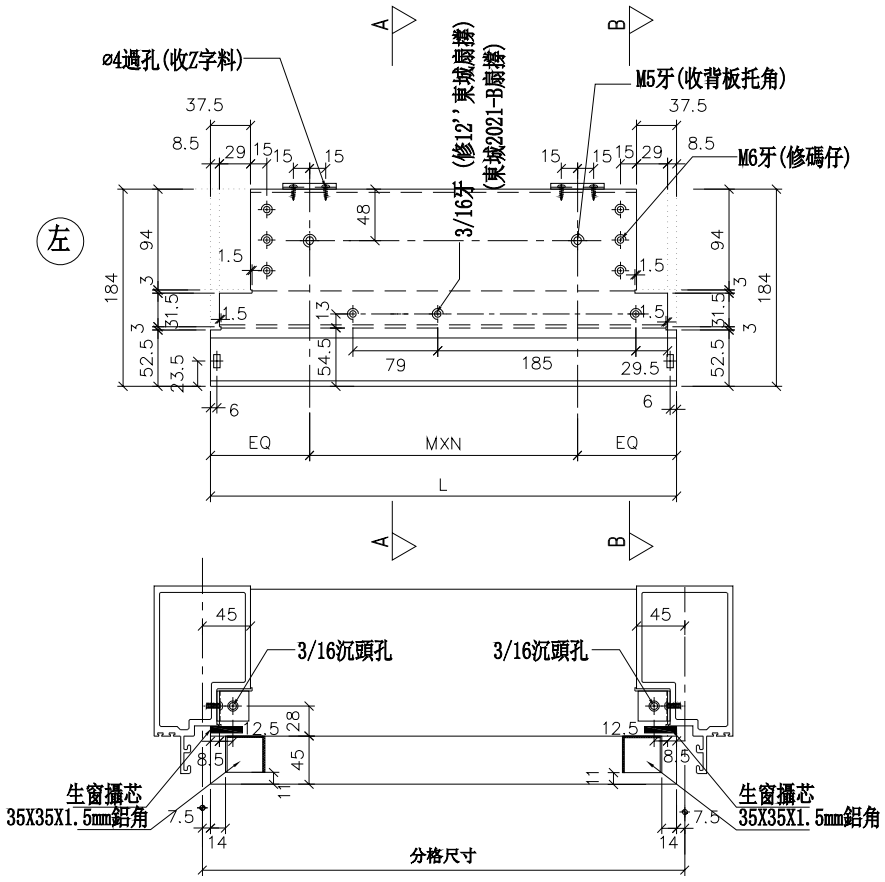

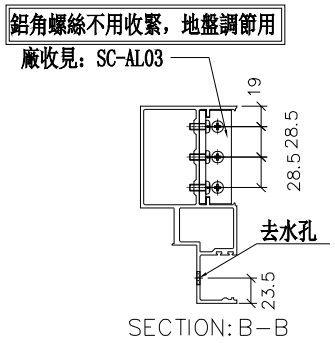

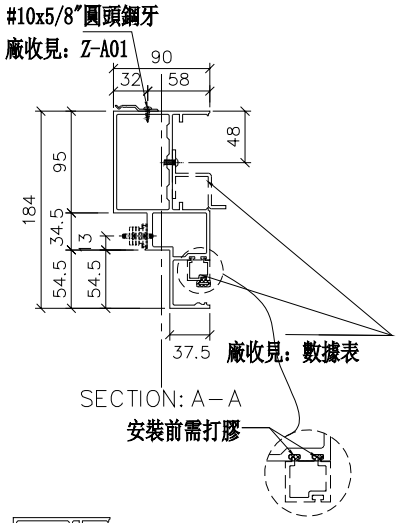

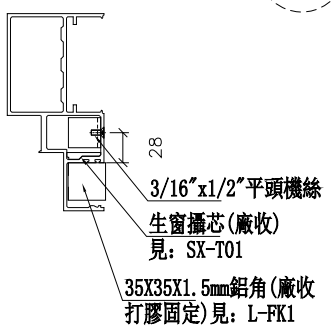


美特鋁質 有限公司
MIDI Aluminium Fabricator Ltd.


工程號	J-837	地盤	觀塘裕民坊

名稱	生梗橫料	制圖	羅志光	2019.1.07	修改	新增		
材料	X85553	復核	謝永林	2019.1.08	日期	2019.1.31		
顏色	EC-DG-S332054 (3塗)	批準			圖號	UN-R02		


物料編號	L	數量	分格尺寸	使用位置	樓層
UN-R02a	435	31	450	T1CW-G-2	10F~25F 29F~48F
	435	31	450	T1CW-E-2	10F~25F 29F~48F
	435	31	450	T1CW-B-3	10F~25F 29F~48F
	435	31	450	T1CW-L-2	10F~25F 29F~48F
	合計：	124			

*注意:
螺絲鑽平頭孔事宜，請留意M5及3/16"要沉頭（90° X ⌀10），供修螺絲后唧膠用

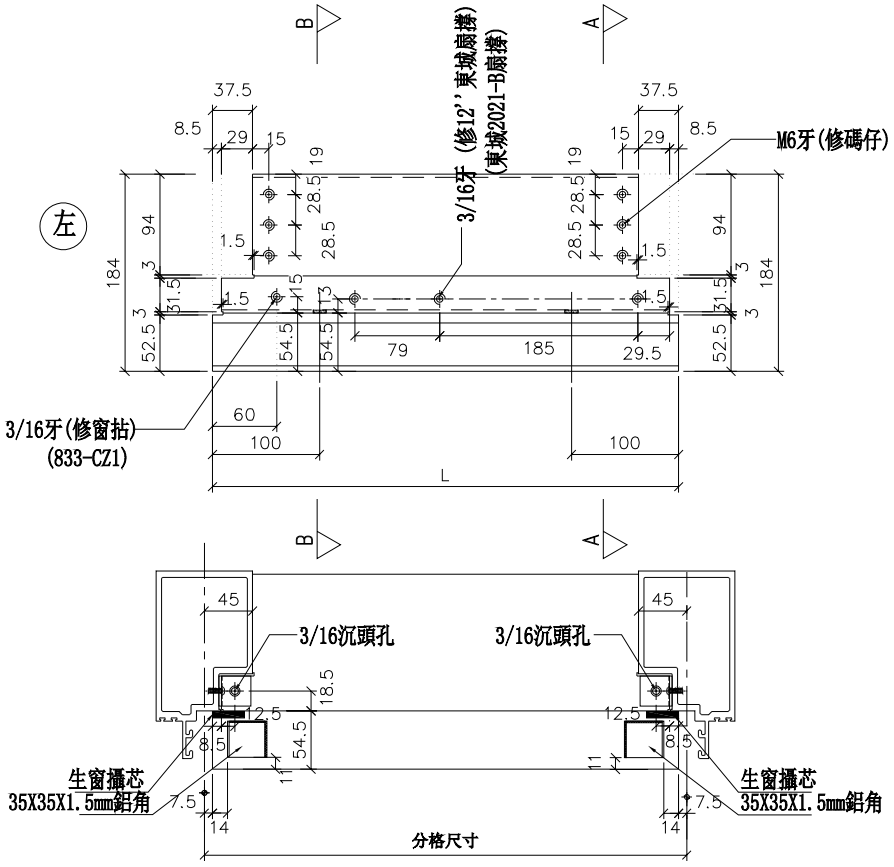


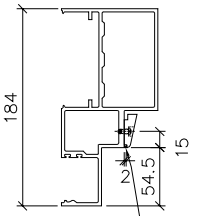

SECTION: B－B

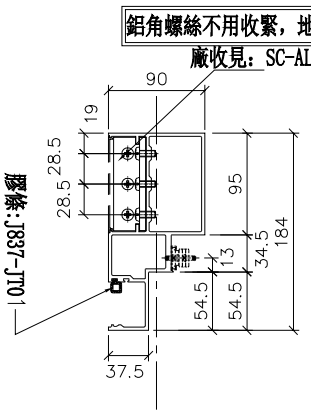

SECTION: A－A

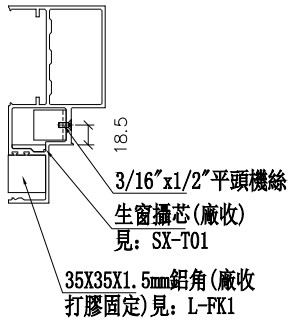

美特鋁質 有限公司
MIDI Aluminium Fabricator Ltd.

工程號	J-837	地盤	觀塘裕民坊


名稱	生梗橫料	制圖	羅志光	2019.1.07	修改	新增		
材料	X85553	復核	謝永林	2019.1.08	日期	2019.1.31		
顏色	EC-DG-S332054 (3塗)	批準			圖號	UN-R02a		


美特鋁質 有限公司
MIDI Aluminium Fabricator Ltd.


工程號	J-837	地盤	觀塘裕民坊


物料編號	L	數量	M	X	N	EQ	分格尺寸	使用位置	廠收背板花角編號	樓層	廠收單玻線編號
UN-R26	385	31	200	X	1	92.5	400	T1CW-F-2	UN-HT26	10F~25F 29F~48F	UN-HM26a

*注意：
螺絲鑽平頭孔事宜，請留意M5及3/16"要沉頭（90° X ø10），供修螺絲后嘢膠用

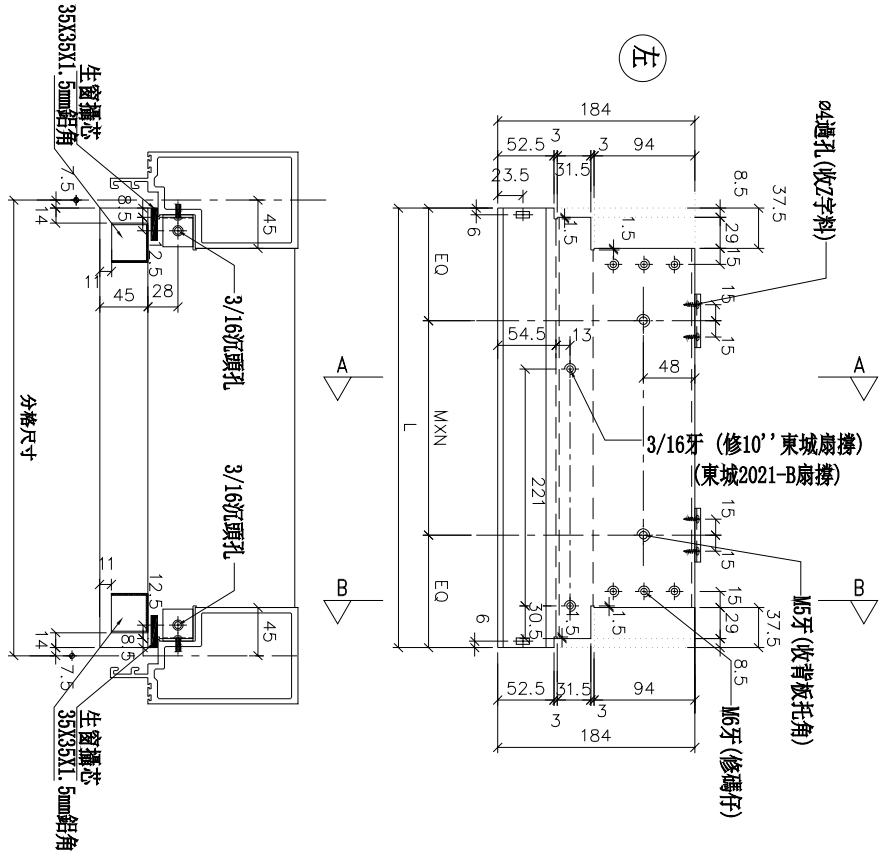

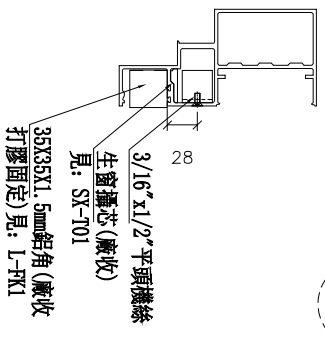

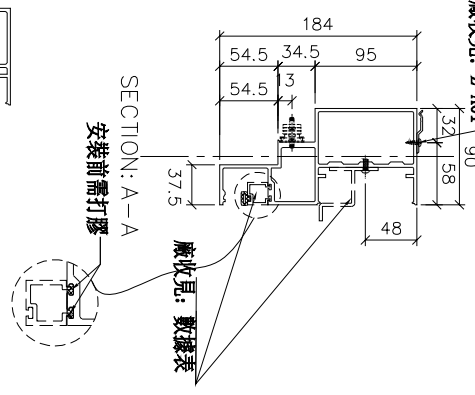


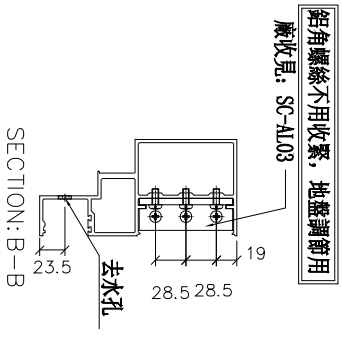


名稱	生梗橫料	制圖	羅志光	2019.1.07	修改	新增		
材料	X85553	復核	謝永林	2019.1.08	日期	2019.1.31		
顏色	EC-DG-S332054 (3塗)	批準			圖號	UN-R26		


物料編號	L	數量	分格尺寸	使用位置	樓層
UN-R26a	385	31	400	T1CW-F-2	10F~25F 29F~48F

*注意:
螺絲鑽平頭孔事宜，請留意M5及3/16"要沉頭（90° X ⌀10），供修螺絲后唧膠用

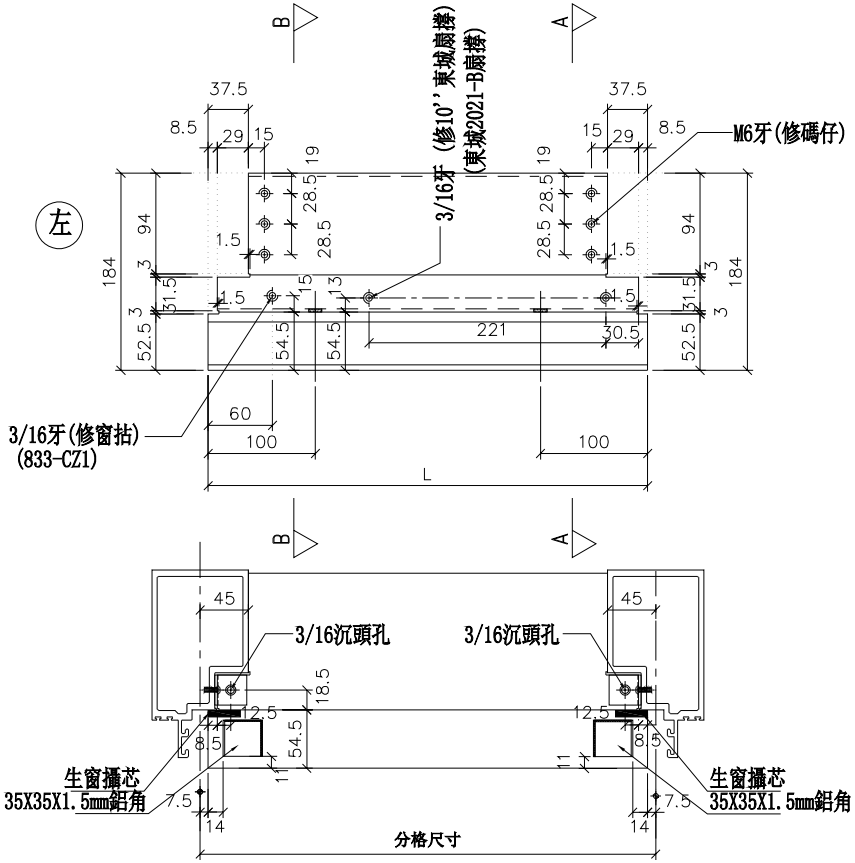


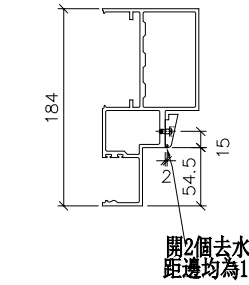

SECTION: B－B

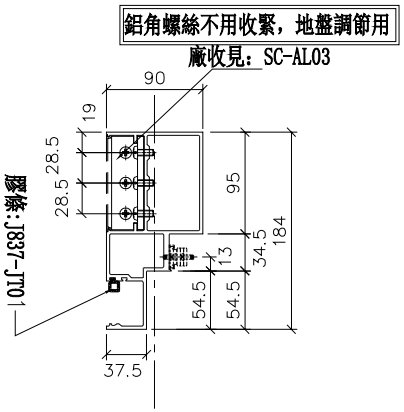

SECTION: A－A

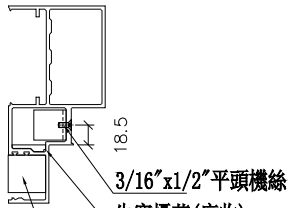

名稱	生梗橫料
材料	X85553
顏色	EC-DG-S332054（3塗）

制圖	羅志光	2019.1.07
復核	謝永林	2019.1.08
批準		


修改	新增
日期	2019.1.31
圖號	UN-R26a


工程號	J-837	地盤	觀塘裕民坊


美特鋁質 有限公司
MIDI Aluminium Fabricator Ltd.


物料編號	數量	使用位置	廠收背板托角編號	樓層	廠收單玻線編號
AG-T01	31	T1CW-G-1	AG-HT01	10F~25F 29F~48F	UN-TM01a

*注意:
螺絲鑽平頭孔事宜，請留意M5及3/16"要沉頭（90° X ⌀10），供修螺絲后唧膠用

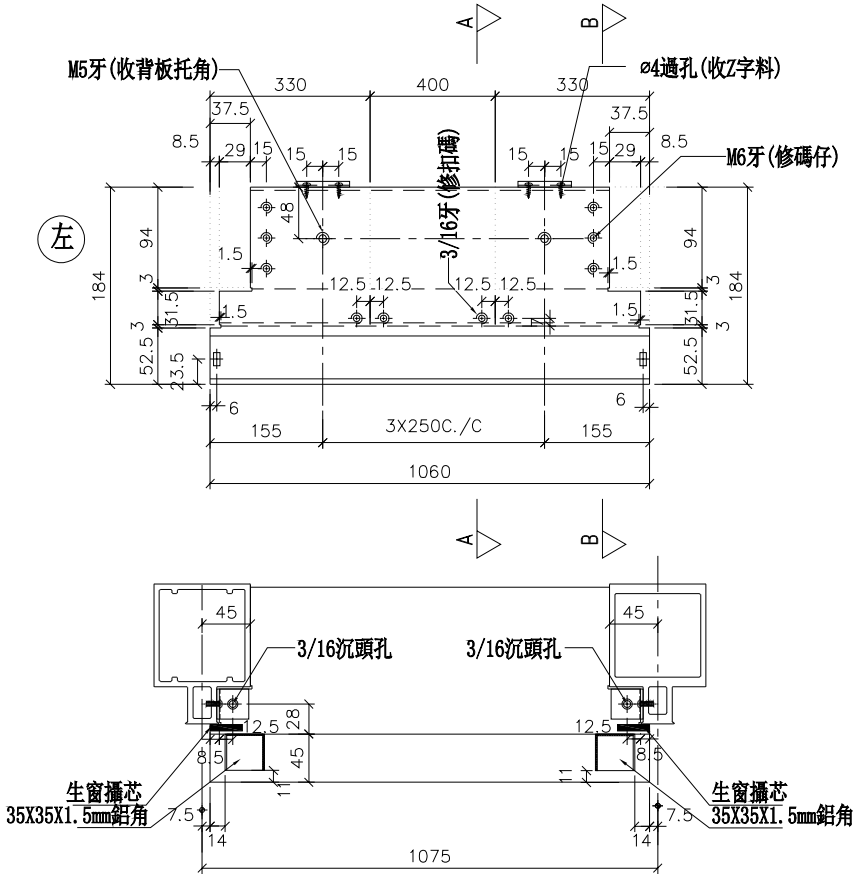

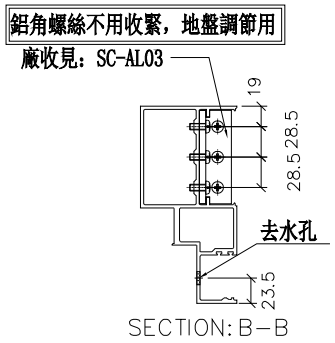

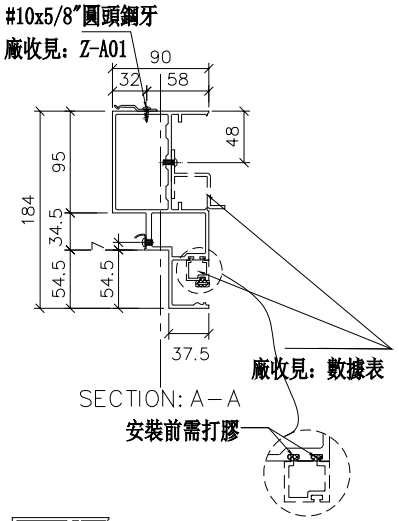

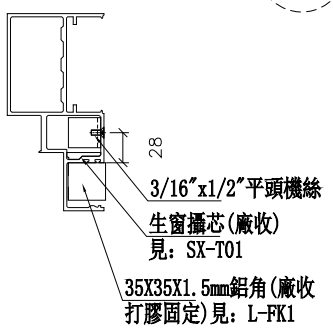


美特鋁質 有限公司 MIDI Aluminium Fabricator Ltd.			
工程號	J-837	地盤	觀塘裕民坊


				修改	新增
制圖	羅志光	2019.1.07		日期	2019.1.31
復核	謝永林	2019.1.08		圖號	AG-T01
批準					

名稱	生梗橫料
材料	X85553
顏色	EC-DG-S332054 (3塗)


物料編號	數量	使用位置	樓層
AG-T01a	31	T1CW-G-1	10F~25F 29F~48F

*注意:
螺絲鑽平頭孔事宜，請留意M5及3/16"要沉頭（90° X ⌀10），供修螺絲后唧膠用

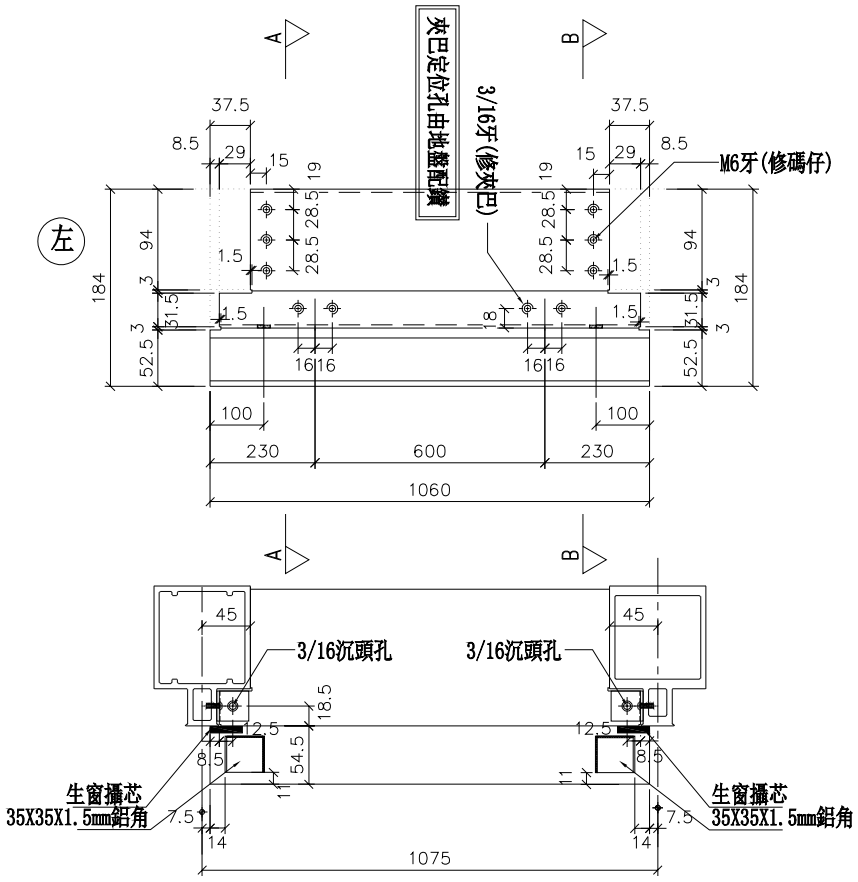


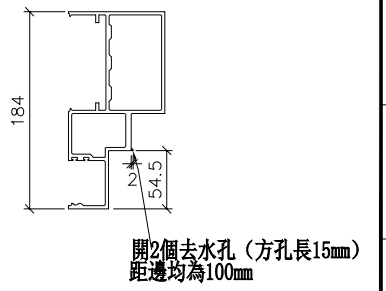

SECTION: B-B

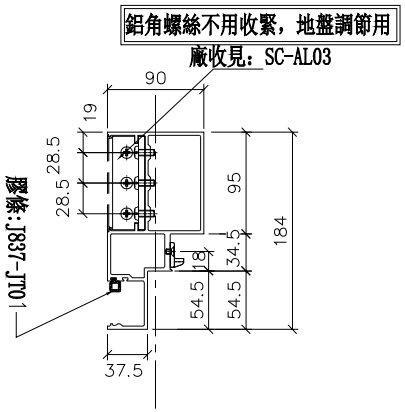

SECTION: A-A

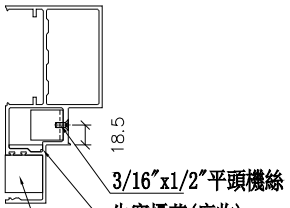


美特鋁質 有限公司 MIDI Aluminium Fabricator Ltd.	工程號	J-837	地盤	觀塘裕民坊


制圖	羅志光	2019.1.07	修改	新增	
復核	謝永林	2019.1.08	日期	2019.1.31	
批準			圖號	AG-T01a	


名稱	生梗橫料
材料	X85553
顏色	EC-DG-S332054 (3塗)


物料編號	數量	使用位置	廠收背板托角編號	樓層	廠收單玻線編號
AG-T02	31	T1CW-K-1	UN-HT31	10F~25F 29F~48F	UN-TM02a
	31	T1CW-J-2	UN-HT31	10F~25F 29F~48F	UN-TM02a

*注意:
螺絲鑽平頭孔事宜，請留意M5及3/16"要沉頭（90° X ⌀10），供修螺絲后唧膠用

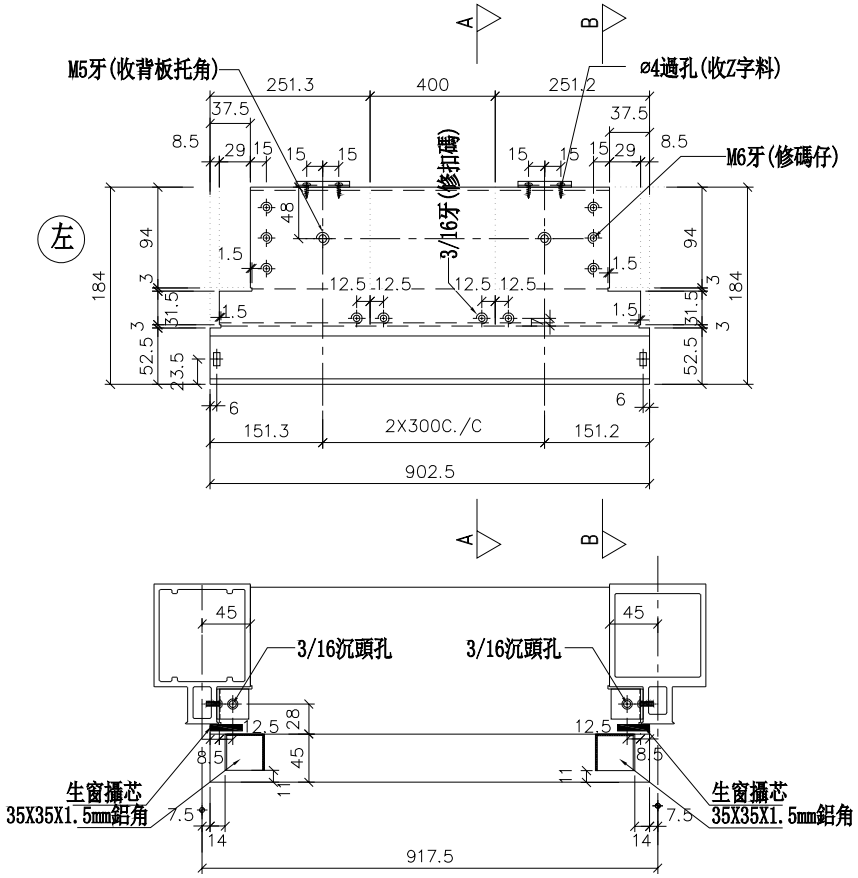

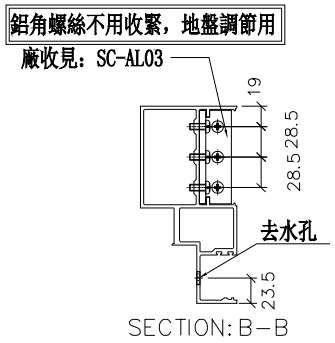

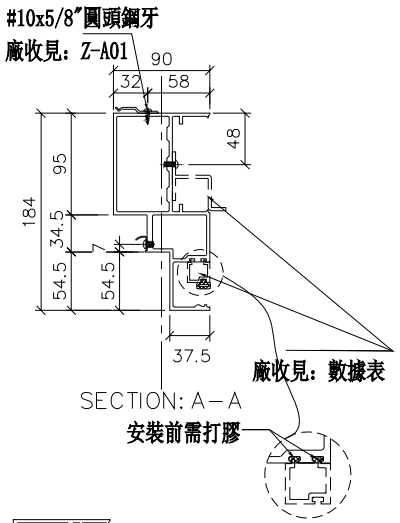

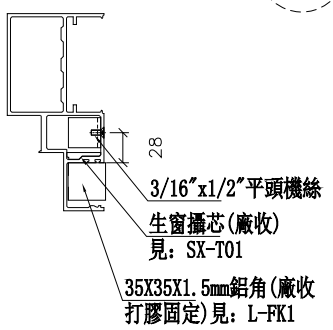

美特鋁質 有限公司 MIDI Aluminium Fabricator Ltd.			
工程號	J-837	地盤	觀塘裕民坊


修改	新增		
日期	2019.1.31		
圖號	AG-T02		


制圖	羅志光	2019.1.07	
復核	謝永林	2019.1.08	
批準			

名稱	生梗橫料
材料	X85553
顏色	EC-DG-S332054 (3塗)


物料編號	數量	使用位置	樓層
AG-T02a	31	T1CW-K-1	10F~25F 29F~48F
	31	T1CW-J-2	10F~25F 29F~48F

***注意:**
螺絲鑽平頭孔事宜，請留意M5及3/16"要沉頭（90° X ⌀10），供修螺絲后唧膠用

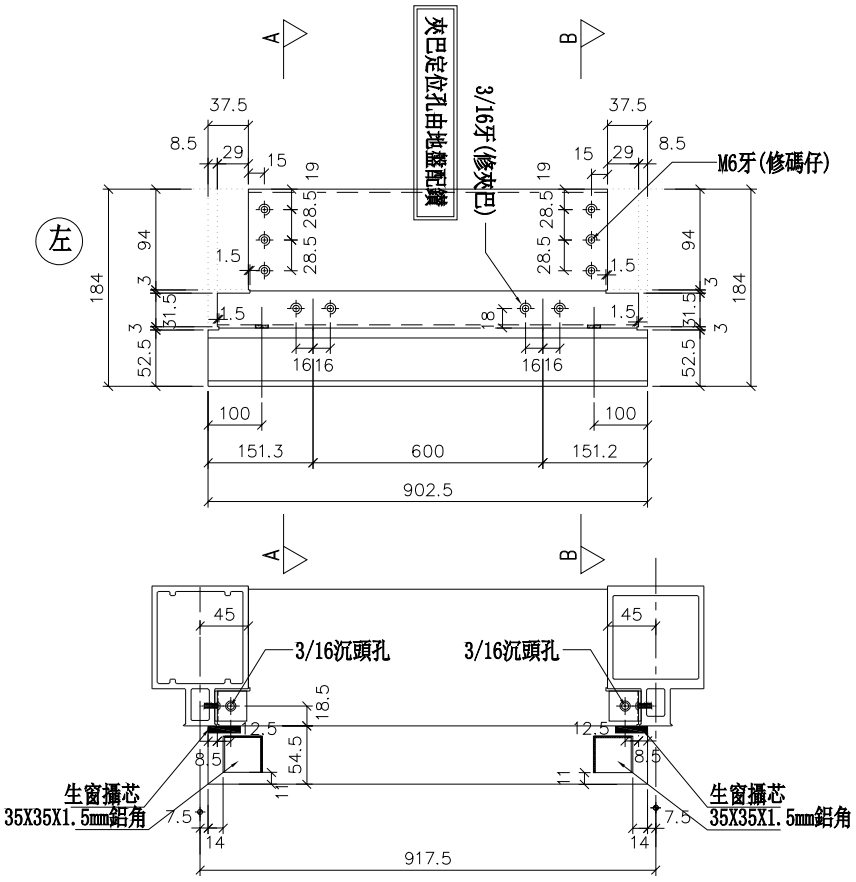


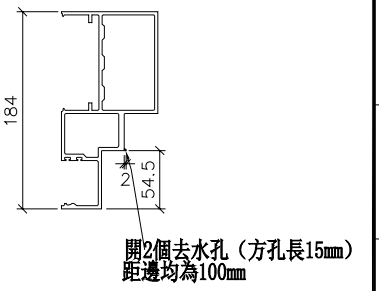

SECTION: B－B

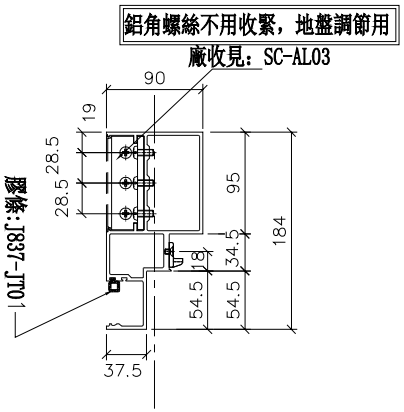

SECTION: A－A

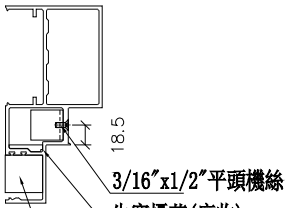

美特鋁質 有限公司 MIDI Aluminium Fabricator Ltd.	
工程號	J-837
地盤	觀塘裕民坊

制圖	羅志光	2019.1.07	修改	新增
復核	謝永林	2019.1.08	日期	2019.1.31
批準			圖號	AG-T02a


名稱	生梗橫料
材料	X85553
顏色	EC-DG-S332054 (3塗)


美特鋁質 有限公司
MIDI Aluminium Fabricator Ltd.


工程號	J-837	地盤	觀塘裕民坊


物料編號	L	數量	M	X	N	L1	分格尺寸	廠收背板托角編號	使用位置	樓層	廠收平放線編號
UN-R01Z	537.5	31	200	X	1	167.5	650	UN-HT1Z	T1CW-B-1	10F~25F 29F~48F	UN-ZM1a

*注意:
螺絲鑽平頭孔事宜，請留意M5及3/16"要沉頭(90° X ø10)，供修螺絲后嘅膠用

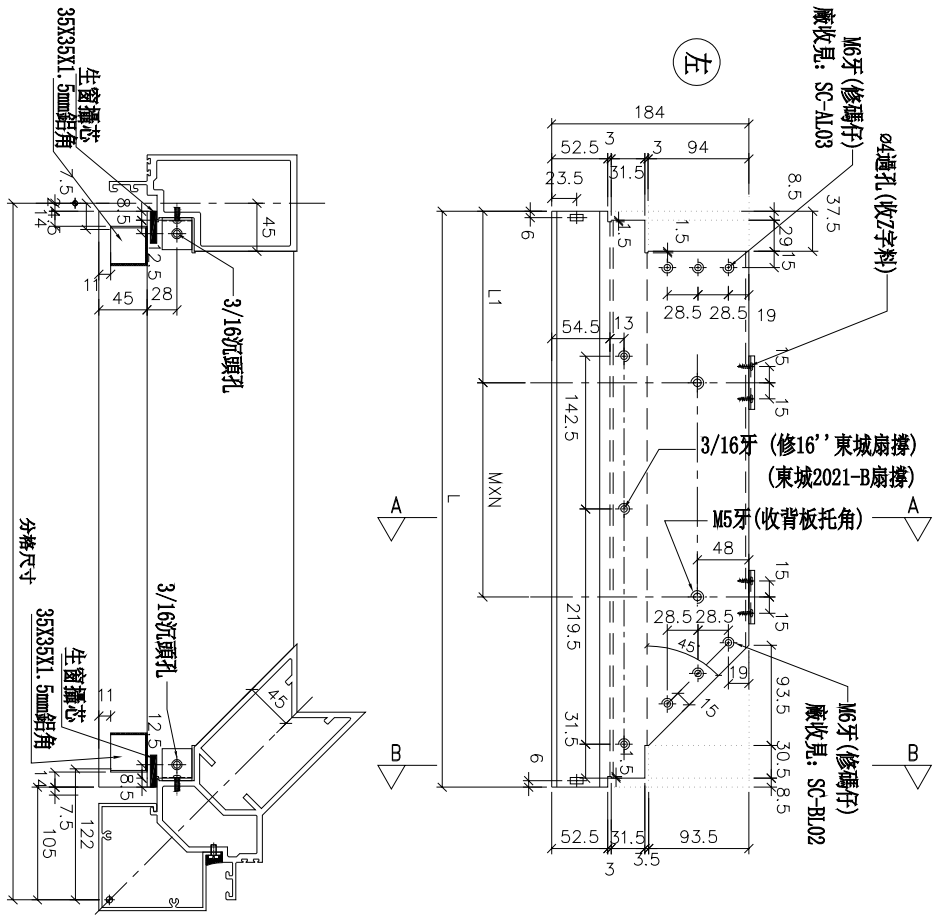

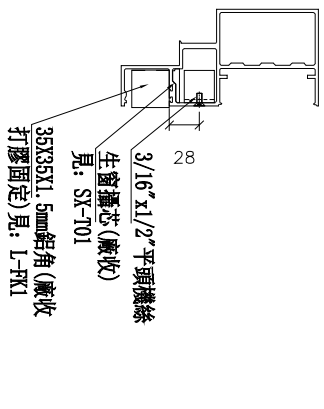


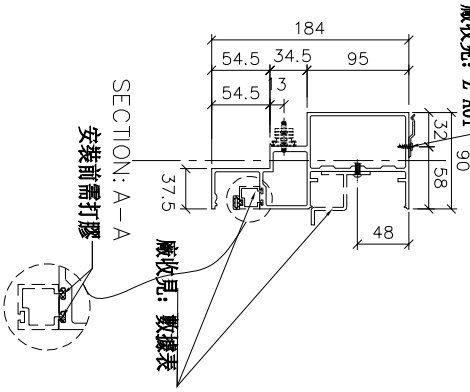


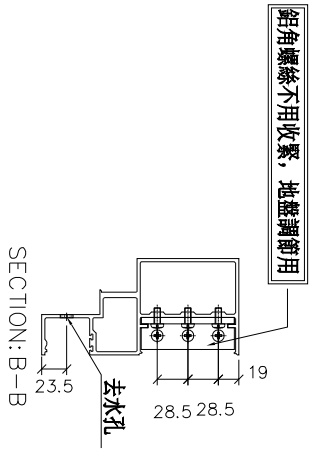


名稱	生梗橫料	制圖	羅志光	2019.1.07	修改	新增		
材料	X85553	復核	謝永林	2019.1.08	日期	2019.1.31		
顏色	EC-DG-S332054 (3塗)	批準			圖號	UN-R01Z		

物料編號	L	數量	分格尺寸	使用位置	樓層
UN-R01aZ	537.5	31	650	T1CW-B-1	10F~25F 29F~48F

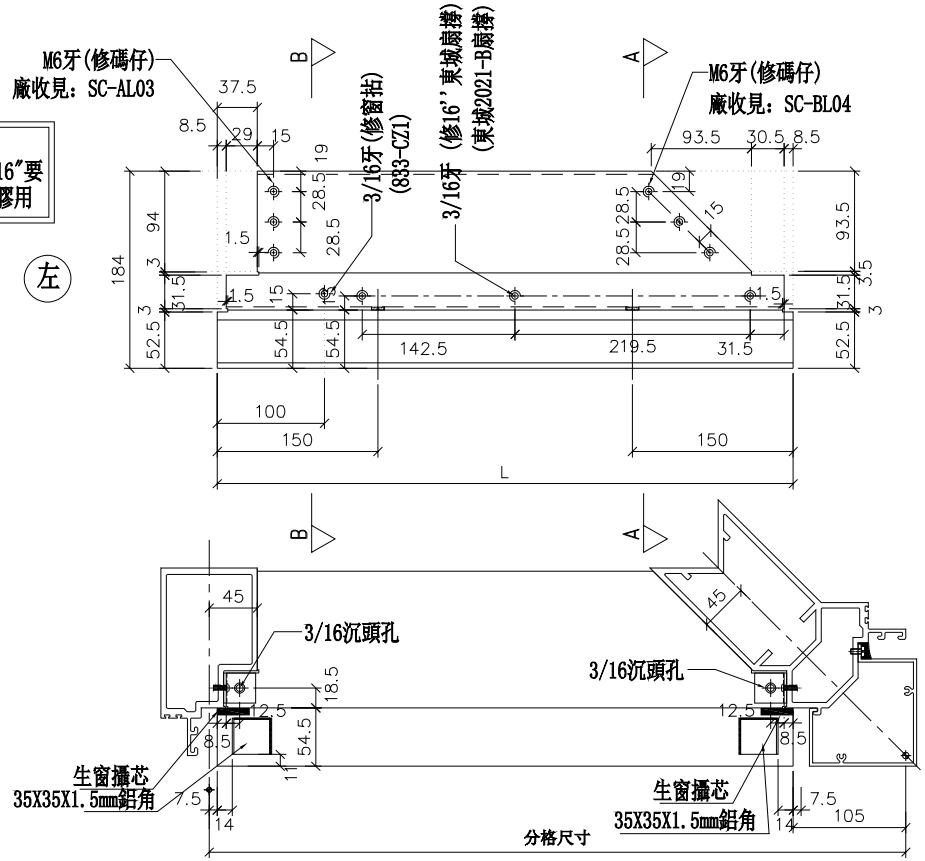


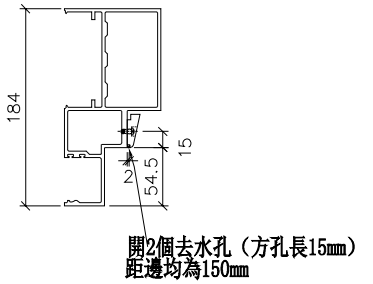

SECTION: B－B

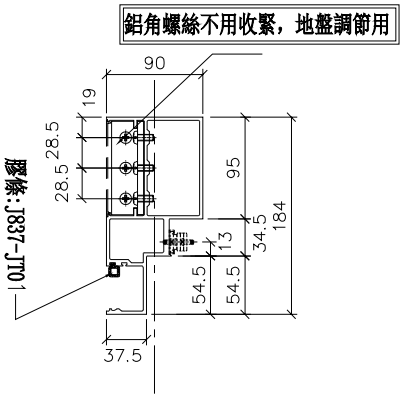

SECTION: A－A

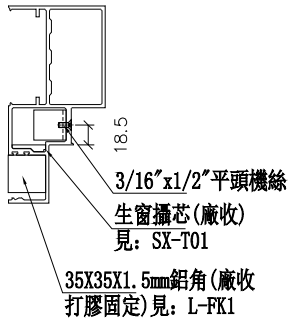

*注意：
螺絲鑽平頭孔事宜，請留意M5及3/16"要沉頭（90° X ⌀10），供修螺絲后唧膠用

美特鋁質 有限公司
MDI Aluminium Fabricator Ltd.


工程號	J-837	地盤	觀塘裕民坊

名稱	生梗橫料	制圖	羅志光	2019.1.07	修改	新增		
材料	X85553	復核	謝永林	2019.1.08	日期	2019.1.31		
顏色	EC-DG-S332054 (3塗)	批準			圖號	UN-R01aZ		

美特鋁質 有限公司
MIDI Aluminium Fabricator Ltd.

工程號	J-837	地盤	觀塘裕民坊

數據表參見：UN-T108-1

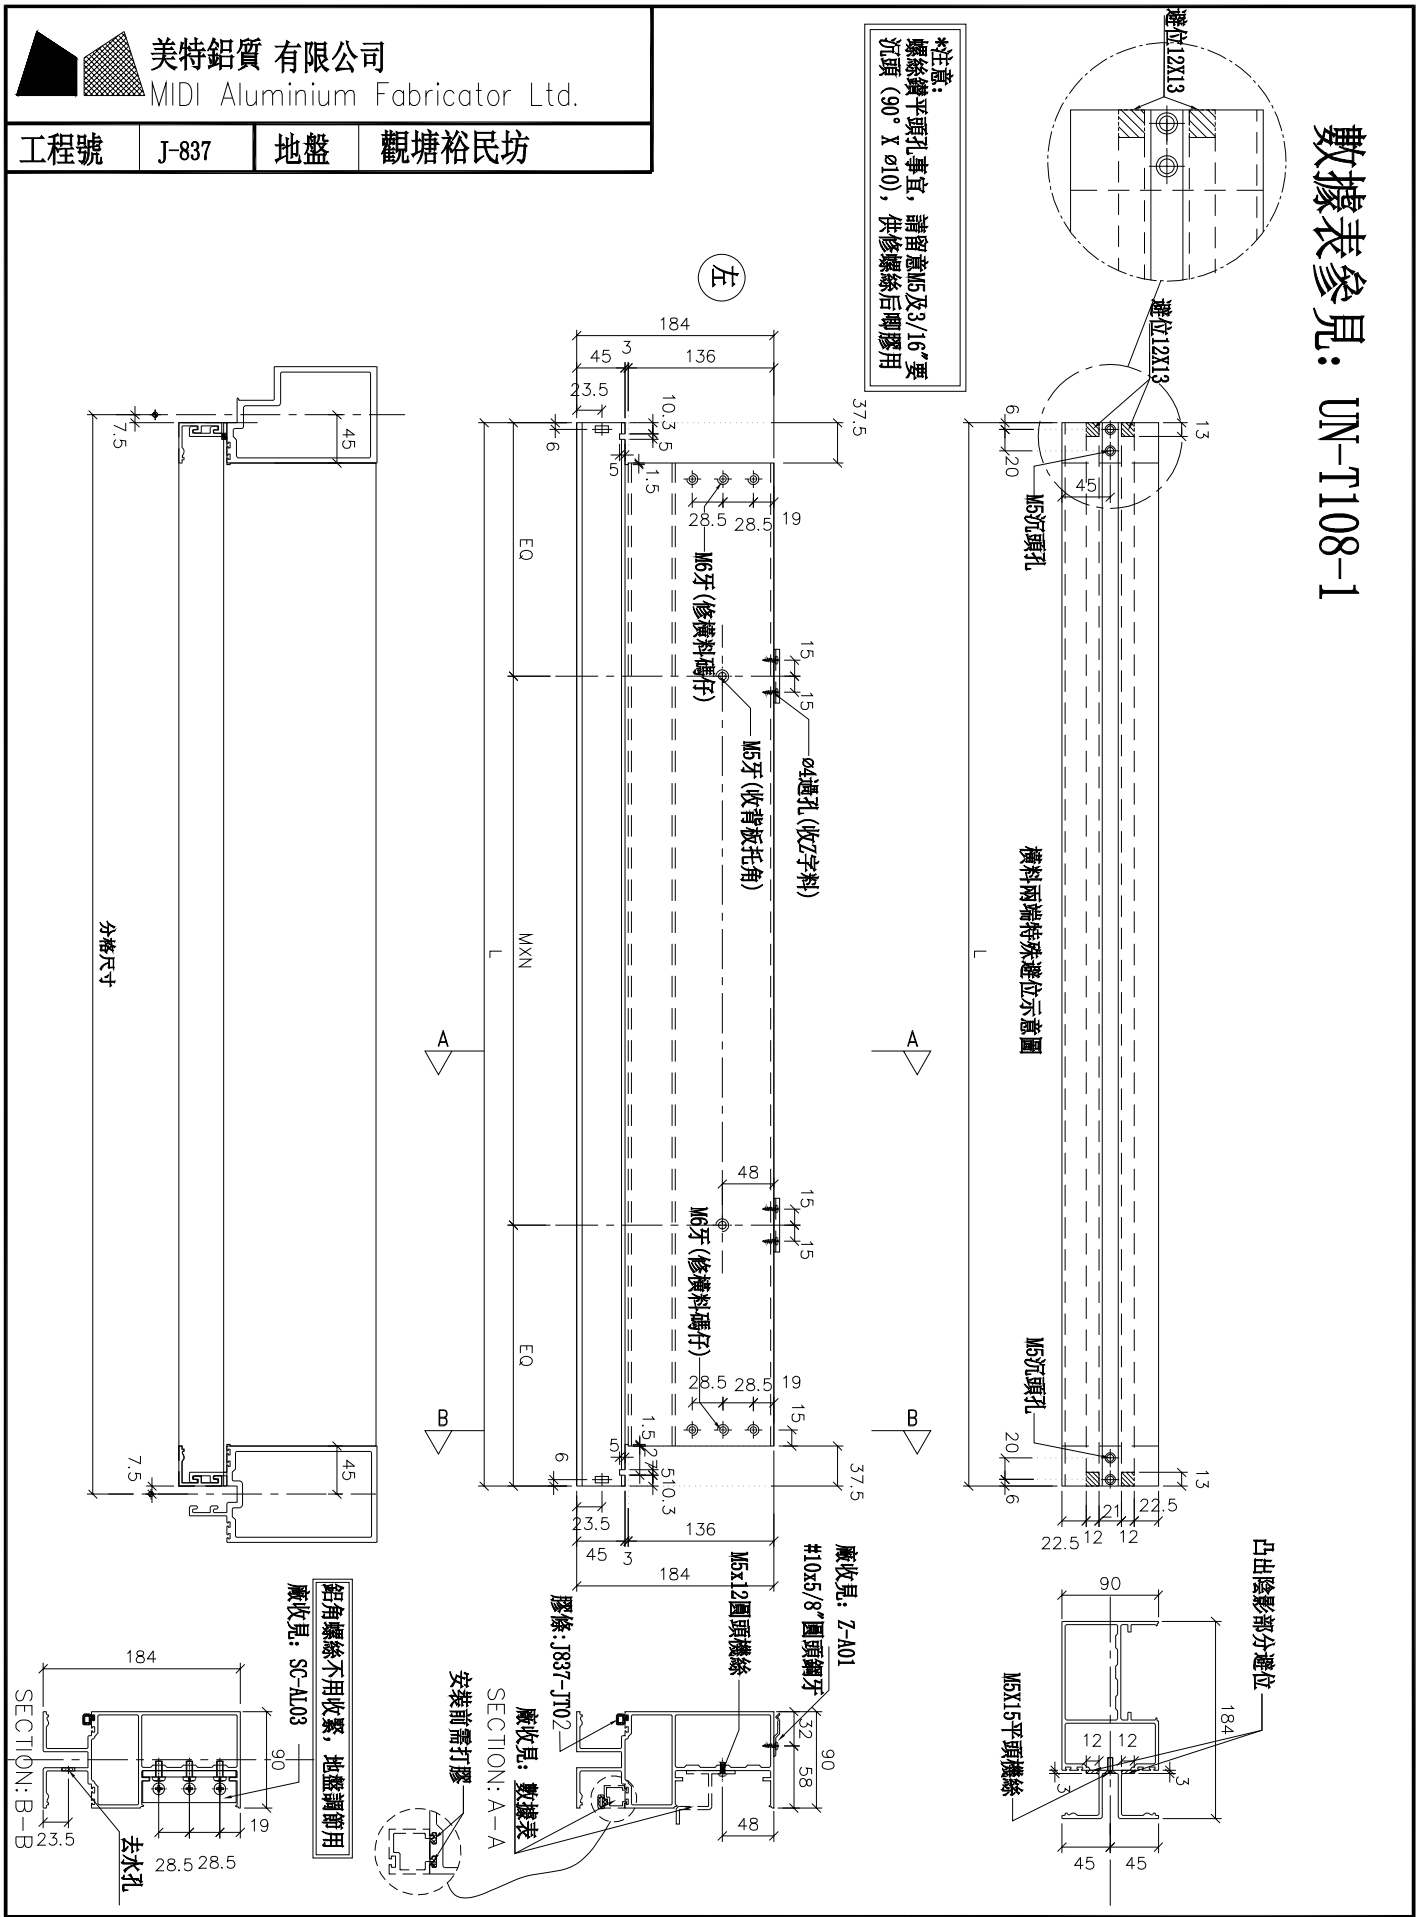

名稱	雙梗橫料（外凸）	制圖	羅志光	2019.1.07	修改	新增		
材料	X85552	復核	謝永林	2019.1.08	日期	2019.1.31		
顏色	EC-DG-S332054 (3塗)	批準			圖號	UN-T108		

拆圖參見：UN-T108

美特鋁質 有限公司
MIDI Aluminium Fabricator Ltd.


工程號	J-837	地盤	觀塘裕民坊


物料編號	L	數量	M	X	N	EQ	分格尺寸	使用位置	觀塘背板托角編號	觀塘單拔條編號	樓層
UN-T108	1665	25	280	X	5	132.5	1680	T1CW-E-2	UN-HT108	UN-HM108a	11F~16F,18F~22F,25F,29F,31F~36F,38F~42F,45F~48F
UN-T109	1677.5	25	280	X	5	138.75	1692.5	T1CW-E-1	UN-HT109	UN-HM109a	11F~16F,18F~22F,25F,29F,31F~36F,38F~42F,45F~48F
UN-T110	795	25	300	X	2	97.5	810	T1CW-D-1	UN-HT110	UN-HM110a	11F~16F,18F~22F,25F,29F,31F~36F,38F~42F,45F~48F
UN-T127	1510	25	300	X	4	155	1525	T1CW-H-2	UN-HT127	UN-HM127a	11F~16F,18F~22F,25F,29F,31F~36F,38F~42F,45F~48F
合計:		100									


名稱	雙梗橫料（外凸）	制圖	羅志光	2018.12.10	修改	新增		
材料	X85552	復核	謝永林	2019.1.08	日期	2019.1.31		
顏色	EC-DG-S332054 (3塗)	批準			圖號	UN-T108-1		


數據表參見：UN-T108(D)-1


*注意：
螺絲鑽平頭孔事宜，請留意M5及3/16"要沉頭（90° X ø10），供修螺絲后唧膠用

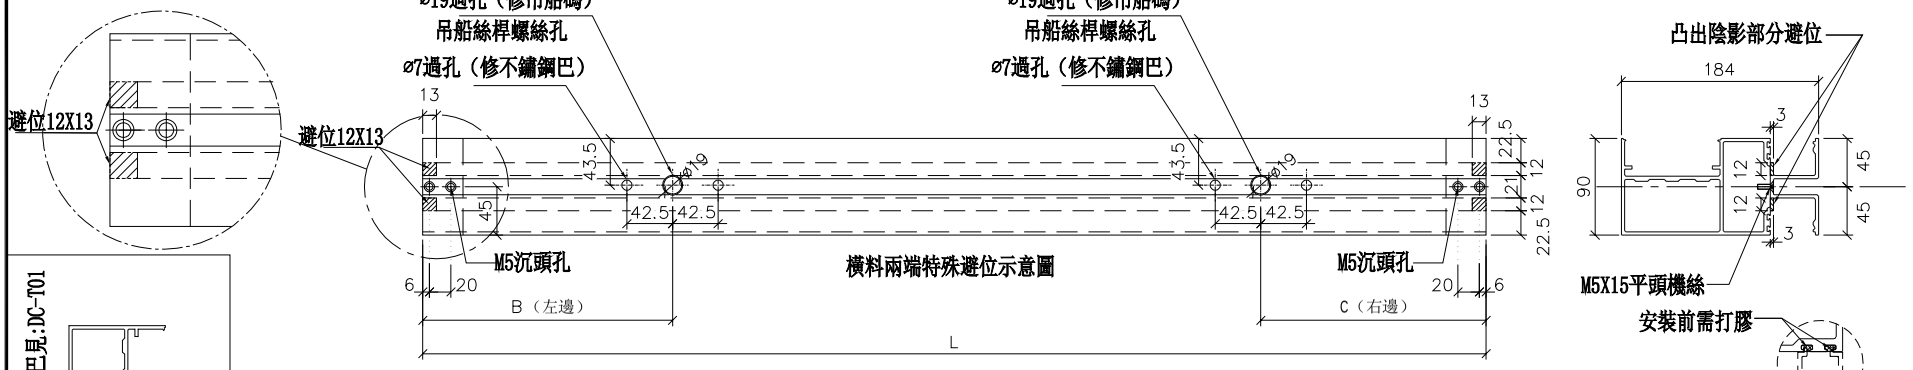


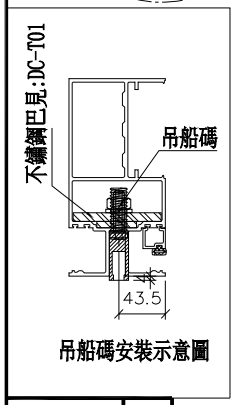

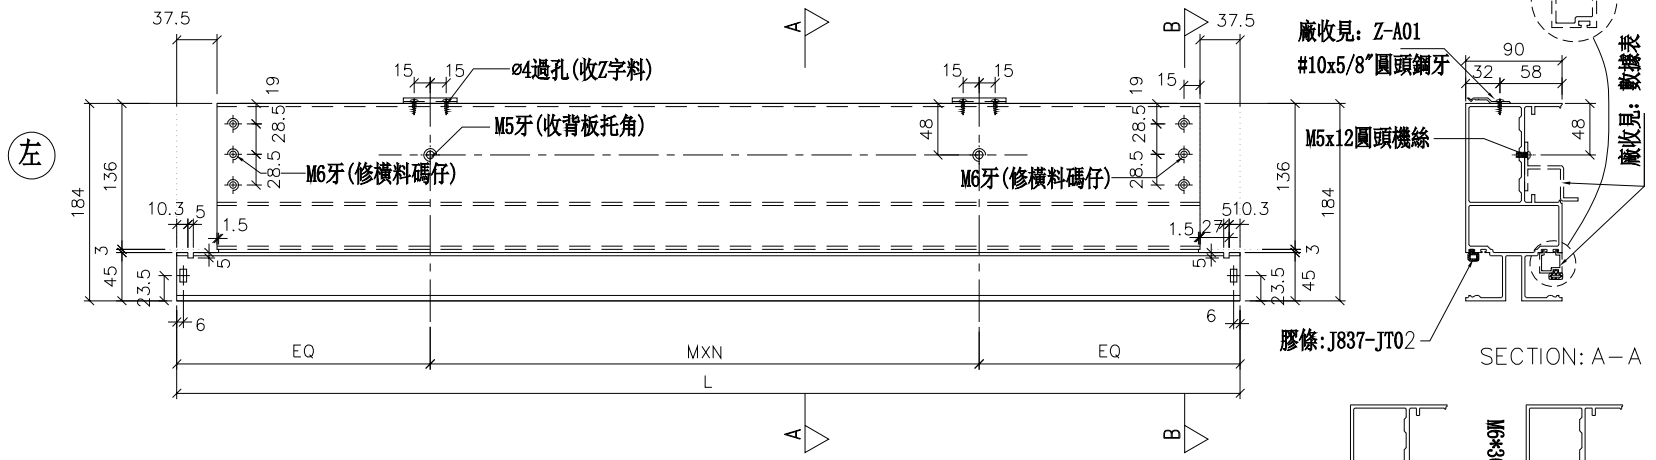

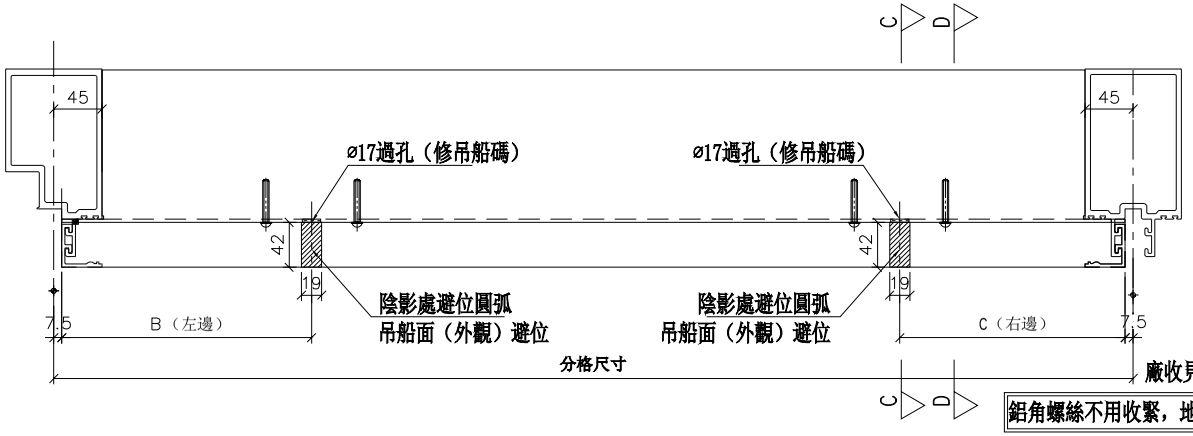

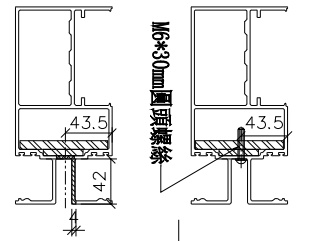

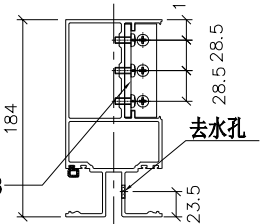

美特鋁質 有限公司
MIDI Aluminium Fabricator Ltd.

工程號	J-837	地盤	觀塘裕民坊

名稱	雙梗橫料（外凸）	制圖	羅志光	2019.1.07	修改	新增		
材料	X85552	復核	謝永林	2019.1.08	日期	2019.1.31		
顏色	EC-DG-S332054（3塗）	批準			圖號		UN-T108(D)	

拆圖參見：UN-T108(D)

美特鋁質 有限公司
MIDI Aluminium Fabricator Ltd.

工程號	J-837	地盤	觀塘裕民坊


備註	L	個數	M	X	N	EQ	B(計算)	C(計算)	公務尺寸	開口位置	膠條型號	膠條顏色	圖號
UN-T108(D)	1665	6	280	X	5	132.5	計算	187.5	1680	T1CW-E-2	UN-HT108	UN-HM108	10F,17F,23F,30F,37F,43F
UN-T109(D)	1677.5	6	280	X	5	138.75	計算	187.5	1692.5	T1CW-E-1	UN-HT109	UN-HM109	10F,17F,23F,30F,37F,43F
UN-T110(D)	795	6	300	X	2	97.5	187.5	計算	810	T1CW-D-1	UN-HT110	UN-HM110	10F,17F,23F,30F,37F,43F
UN-T127(D)	1510	6	300	X	4	155	計算	187.5	1525	T1CW-H-2	UN-HT127	UN-HM127	10F,17F,23F,30F,37F,43F
合計:	24												

名稱	雙梗橫料（外凸）	制圖	羅志光	2019.1.07	修改	新增		
材料	X85552	復核	謝永林	2019.1.08	日期	2019.1.31		
顏色	EC-DG-S332054 (3塗)	批準			圖號	UN-T108(D)-1		

美特鋁質 有限公司
MIDI Aluminium Fabricator Ltd.

工程號	J-837	地盤	觀塘裕民坊

數據表參見：UN-T108a-1

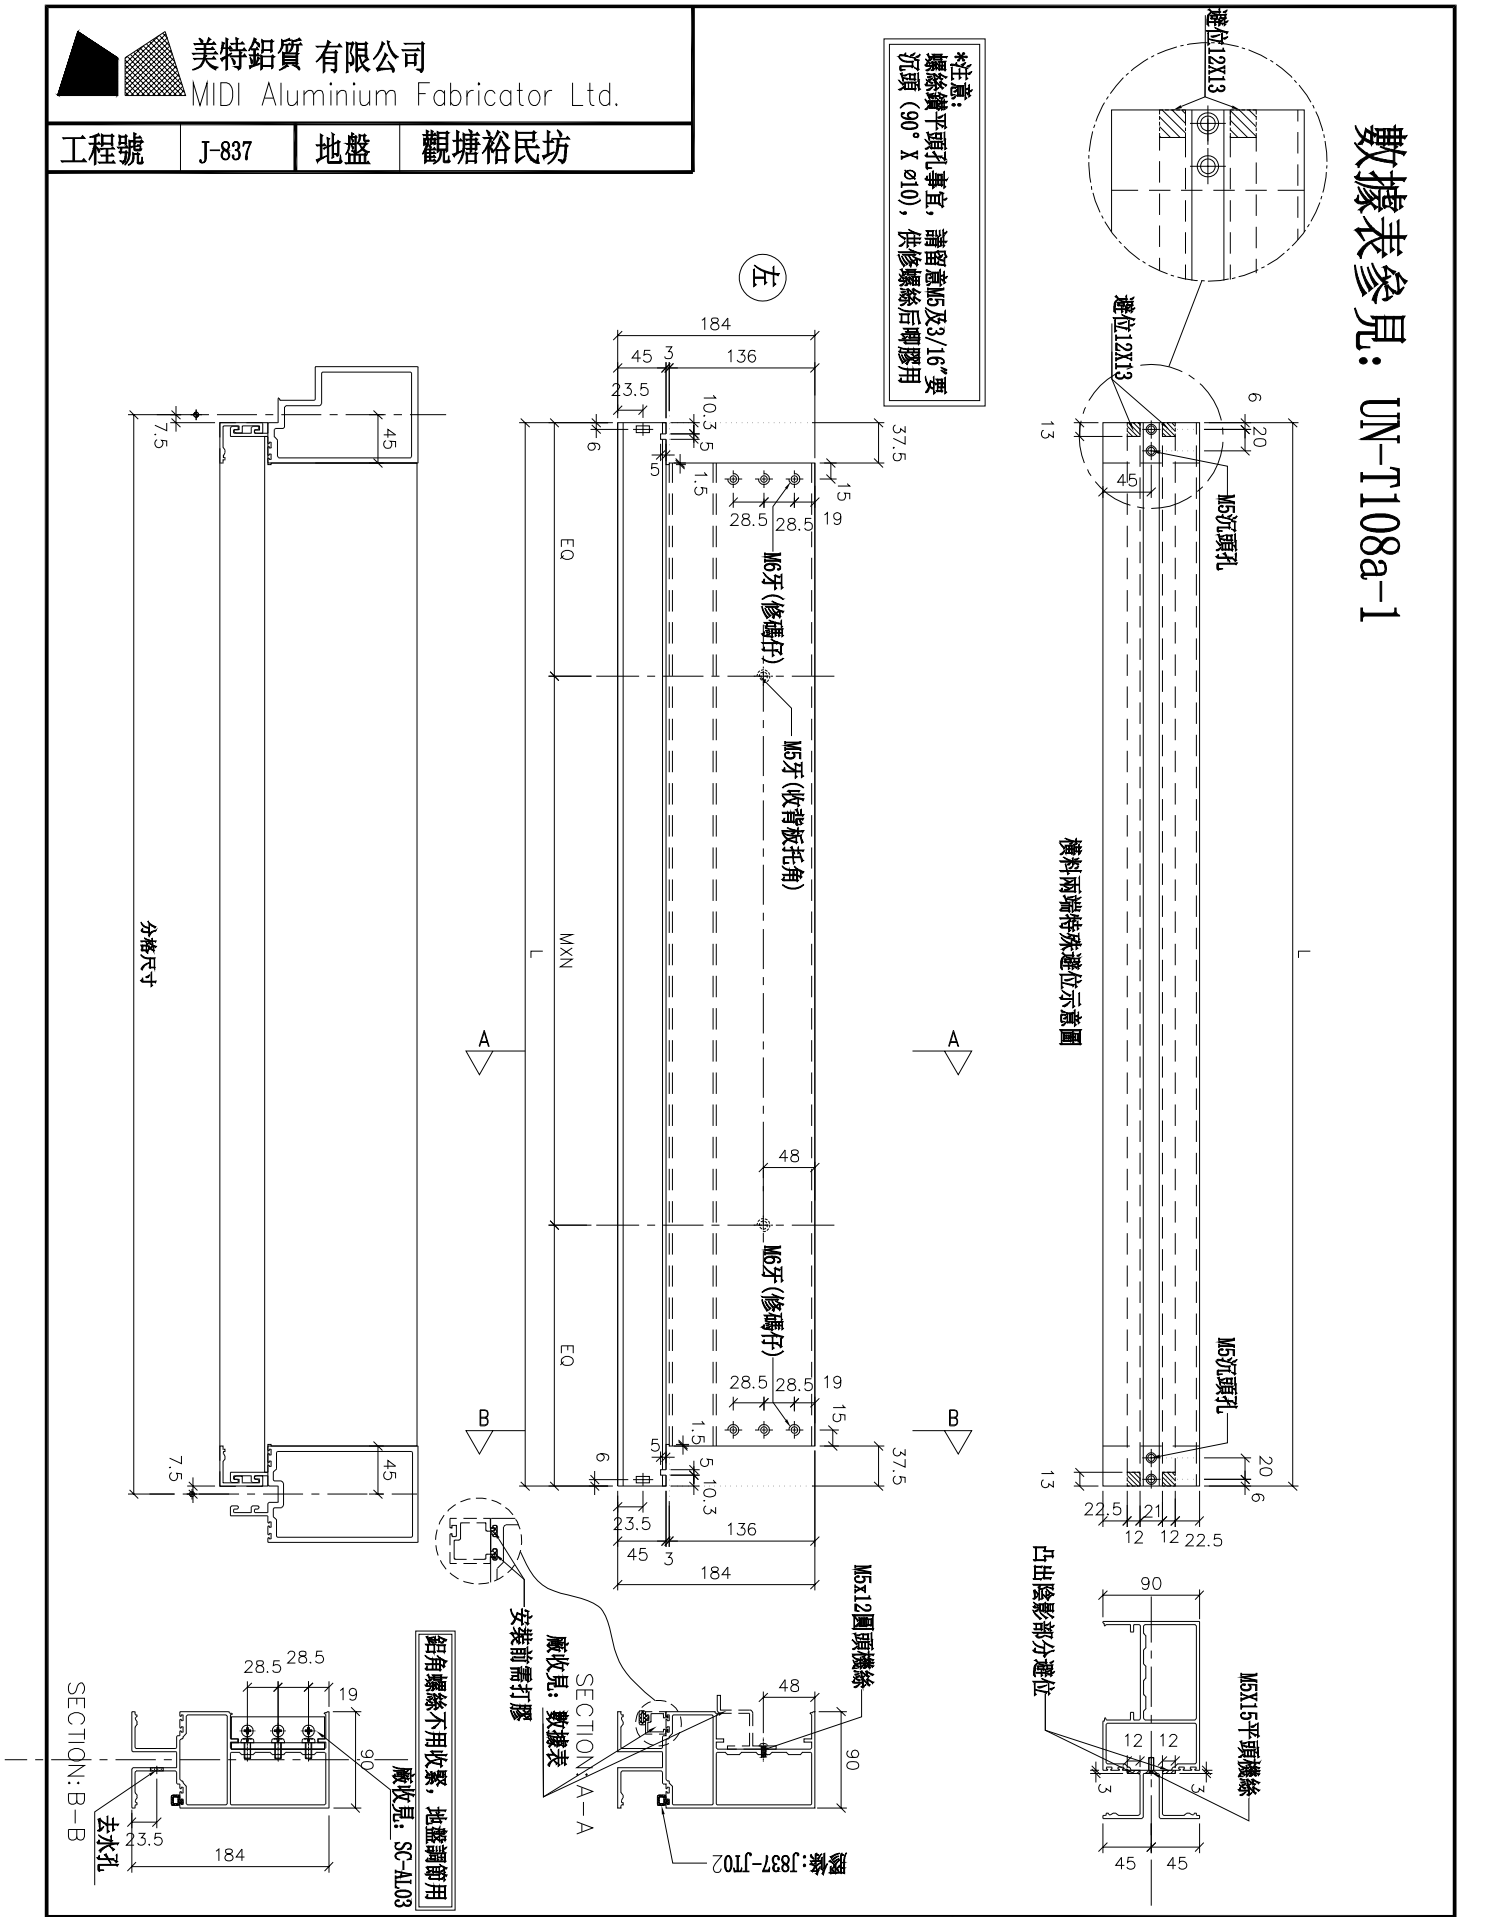

名稱	雙梗橫料（外凸）	制圖	羅志光	2018.12.10	修改	新增		
材料	X85552	復核	謝永林	2019.1.08	日期	2019.1.31		
顏色	EC-DG-S332054 (3塗)	批準			圖號	UN-T108a		

拆圖參見：UN-T108a


美特鋁質 有限公司
MIDI Aluminium Fabricator Ltd.

工程號	J-837	地盤	觀塘裕民坊

物料編號	L	數量	M	X	N	EQ	分格尺寸	使用位置	膠皮編號	鋁質橫料編號	樓層
UN-T108a	1665	31	280	X	5	132.5	1680	T1CW-E-2	UN-HT108a	UN-HM108	10F~25F 29F~48F
UN-T109a	1677.5	31	280	X	5	138.75	1692.5	T1CW-E-1	UN-HT109a	UN-HM109	10F~25F 29F~48F
UN-T110a	795	31	300	X	2	97.5	810	T1CW-D-1	UN-HT110a	UN-HM110	10F~25F 29F~48F
UN-T127a	1510	31	300	X	4	155	1525	T1CW-H-2	UN-HT127a	UN-HM127	10F~25F 29F~48F
合計:		124									

名稱	雙梗橫料（外凸）	制圖	羅志光	2019.1.07	修改	新增		
材料	X85552	復核	謝永林	2019.1.08	日期	2019.1.31		
顏色	EC-DG-S332054 (3塗)	批準			圖號	UN-T108a-1		

物料編號	L	數量	M	X	N	L1	分格尺寸	使用位置	廠收背板托角編號	樓層	廠收單玻線編號
UN-T119	962.5	31	300	X	2	172.5	1075	T1CW-B-1	UN-HT119	10F~25F 29F~48F	UN-ZM02a

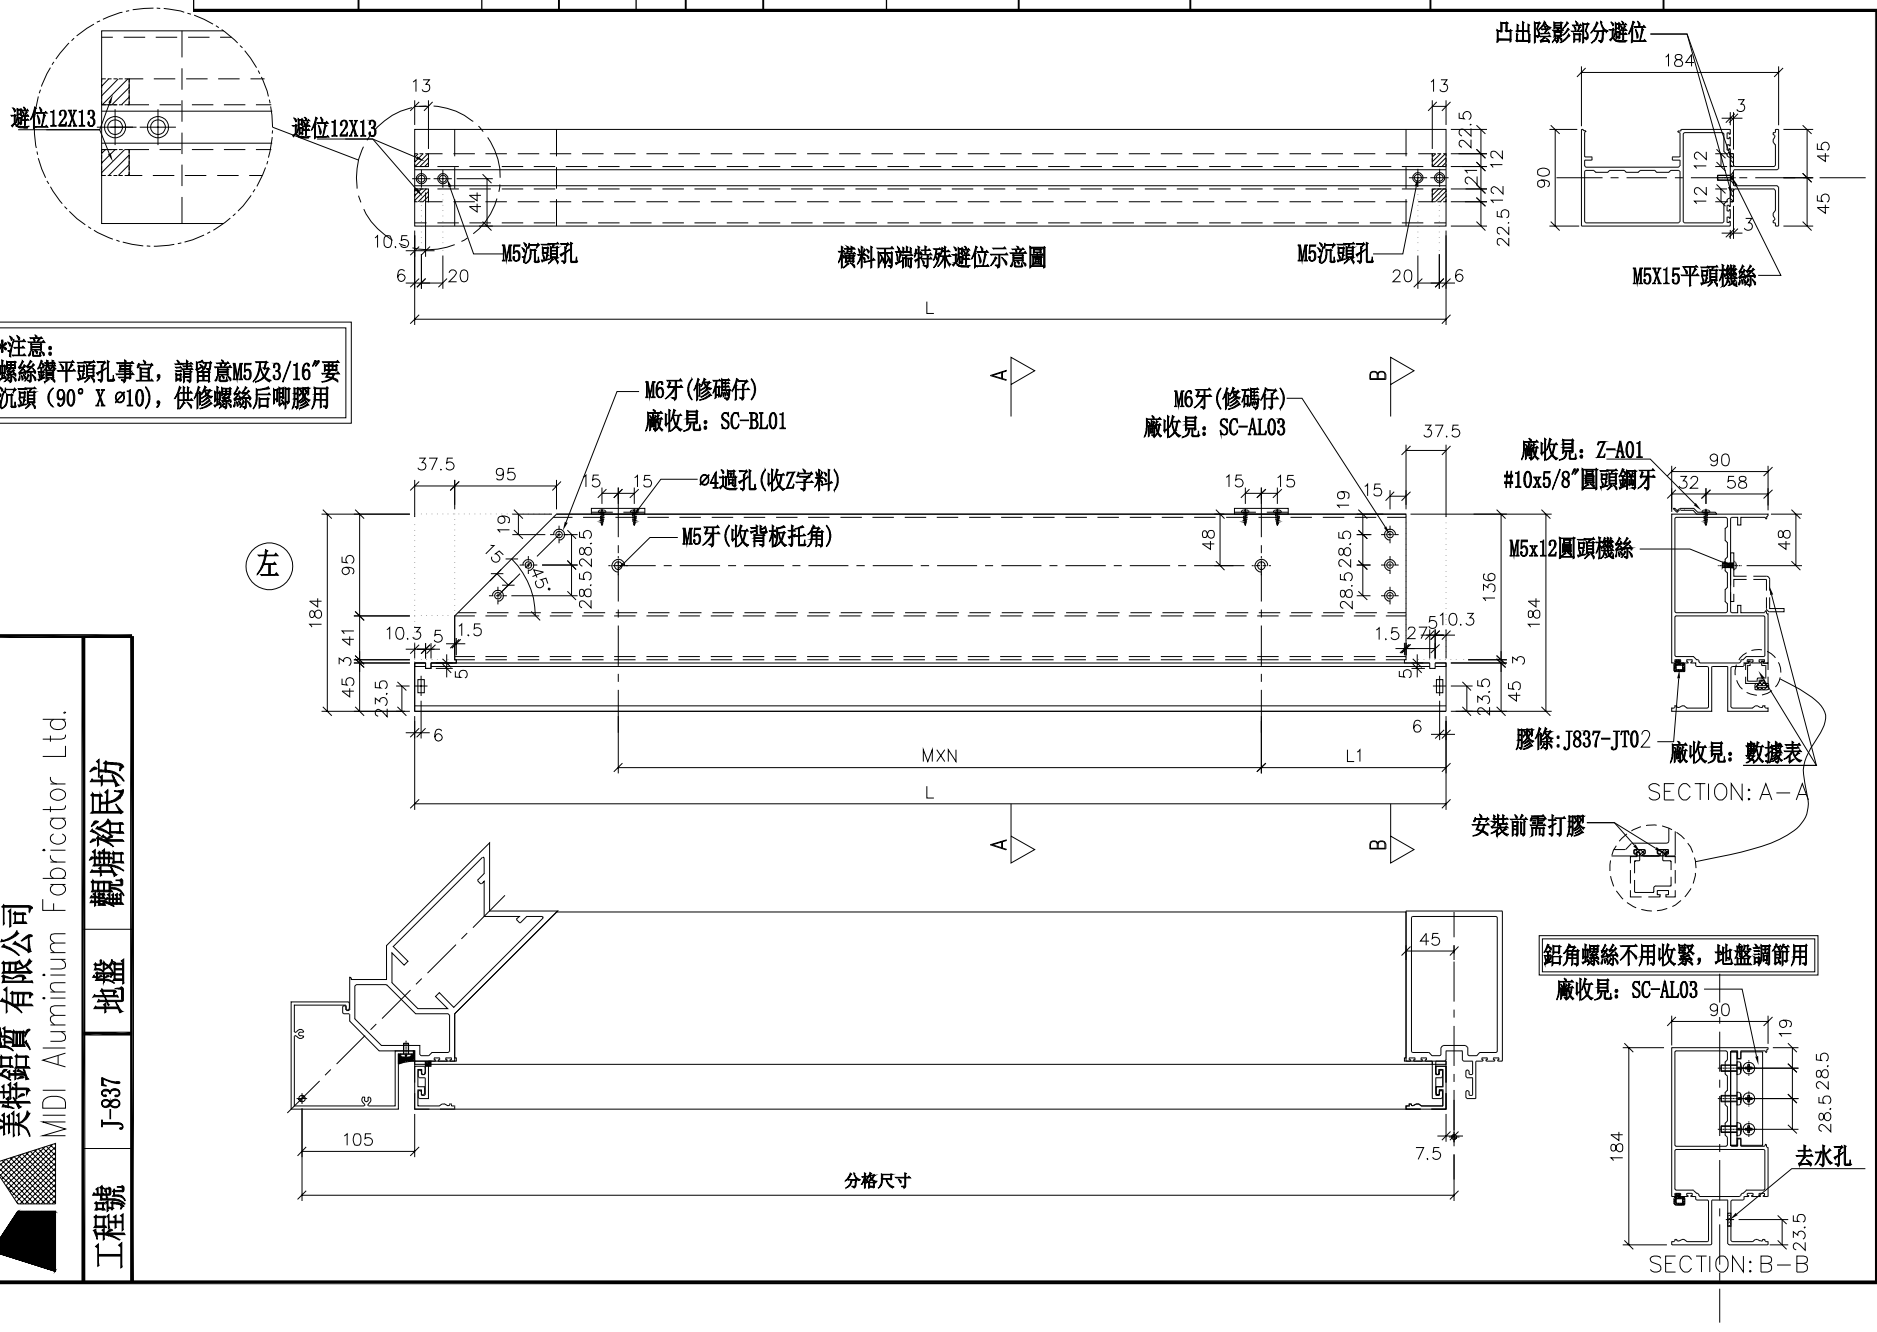

名稱	雙梗橫料（外凸）
材料	X85552
顏色	EC-DG-S332054（3塗）

制圖	羅志光	2019.1.07
復核	謝永林	2019.1.08
批準		

修改	新增
日期	2019.1.31
圖號	UN-T119

美特鋁質 有限公司
MIDI Aluminium Fabricator Ltd.

工程號	J-837	地盤	觀塘裕民坊

美特鋁質 有限公司
MIDI Aluminium Fabricator Ltd.

工程號	J-837	地盤	觀塘裕民坊

物料編號	L	雙量	M	X	N	L1	分格尺寸	使用位置	廠收背板托角編號	棟層	廠收單玻線編號
UN-T119a	962.5	31	300	X	2	172.5	1075	T1CW-B-1	UN-HT119a	10F~25F 29F~48F	UN-ZM02

*注意：
螺絲鎖平頭孔事宜，請留意M5及3/16"要沉頭（90° X ø10），供修螺絲后唧膠用

橫料兩端特殊避位示意圖

避位12X13


M5沉頭孔

凸出陰影部分避位

M5X15平頭機絲

左

M6牙(修碼仔)

M5牙(收背板托角)

M6牙(修碼仔)
廠收見：SC-AL03

分格尺寸

SECTION：A－A

膠條：J837-JT02

安裝前需打膠

廠收見：數據表

M5X12圓頭機絲

SECTION：B－B


去水孔


鋁角螺絲不用收緊，地盤調節用


廠收見：SC-AL03


名稱	雙梗橫料（外凸）	制圖	羅志光	2019.1.07	修改	新增		
材料	X85552	復核	謝永林	2019.1.08	日期	2019.1.31		
顏色	EC-DG-S332054 (3塗)	批準			圖號	UN-T119a		

數據表參見：UN-L01b-1

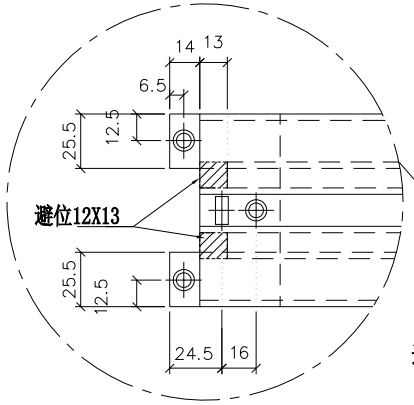


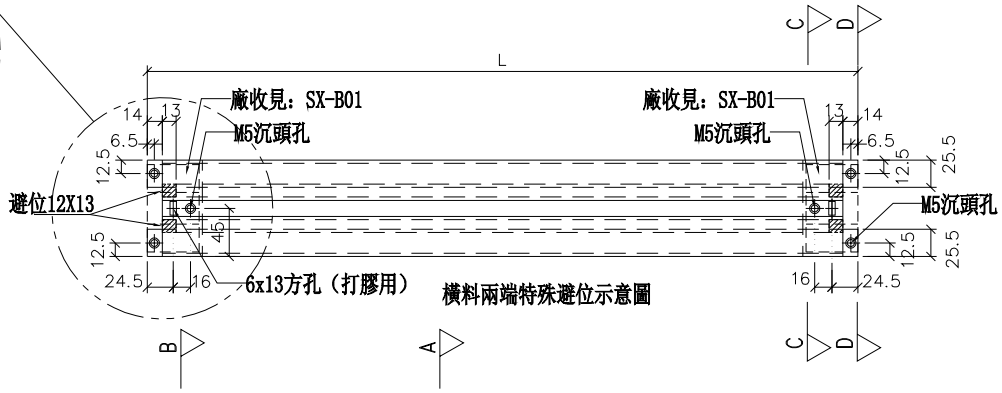


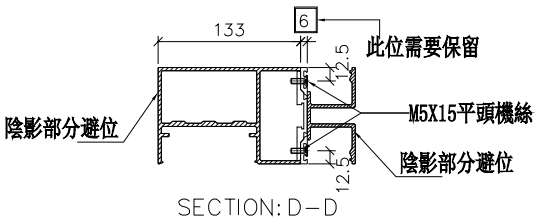

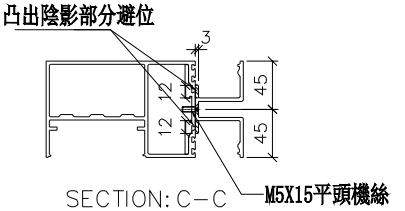


*注意:
螺絲鑽平頭孔事宜，請留意M5及3/16"要沉頭（90° X ⌀10），供修螺絲后唧膠用

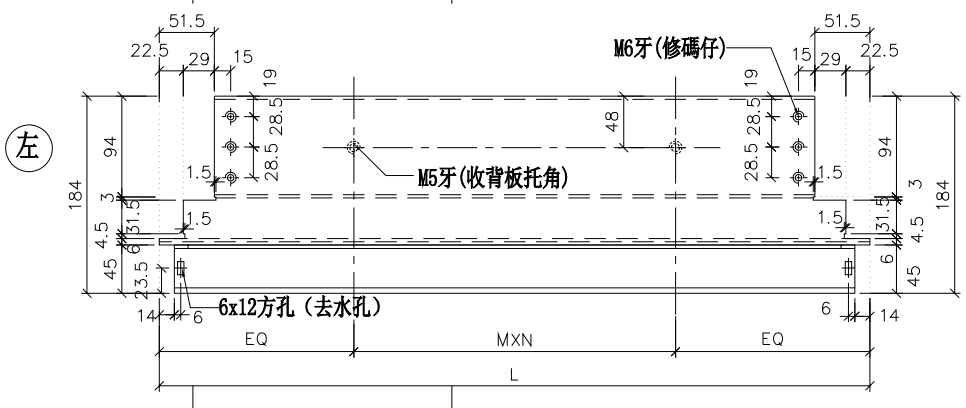

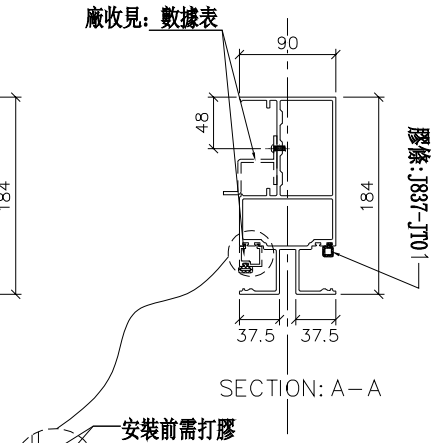



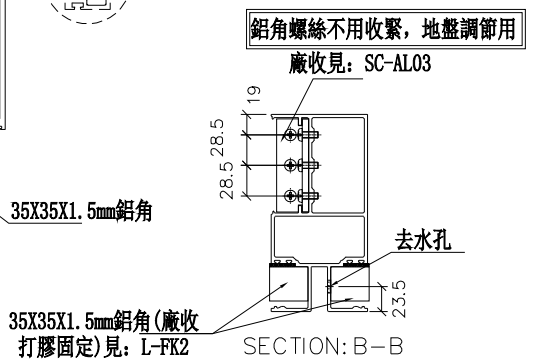

美特鋁質 有限公司 MIDI Aluminium Fabricator Ltd.	
工程號	J-837
地盤	觀塘裕民坊

制圖	羅志光	2019.1.07	
復核	謝永林	2019.1.08	
批準			

		新增	2019.1.31
修改		日期	圖號

名稱	雙梗橫料（外凸）
材料	X85552
顏色	EC-DG-S332054（3塗）
圖號	UN-L01b

拆圖參見：UN-L01b

物料編號	L	數量	M	X	N	EQ	分格尺寸	使用位置	廠收背板托角編號	樓層	廠收單玻線編號
UN-L01b	663	31	300	X	1	181.5	650	T1CW-A-3	UN-HT1a	10F~25F 29F~48F	UN-HM1
	663	31	300	X	1	181.5	650	T1CW-A-2	UN-HT1a	10F~25F 29F~48F	UN-HM1
	663	31	300	X	1	181.5	650	T1CW-C-1	UN-HT1a	10F~25F 29F~48F	UN-HM1
	663	31	300	X	1	181.5	650	T1CW-M-2	UN-HT1a	10F~25F 29F~48F	UN-HM1
	663	31	300	X	1	181.5	650	T1CW-K-2	UN-HT1a	10F~25F 29F~48F	UN-HM1
	663	31	300	X	1	181.5	650	T1CW-H-2	UN-HT1a	10F~25F 29F~48F	UN-HM1
	合計：	186									

美特鋁質 有限公司
MIDI Aluminium Fabricator Ltd.

工程號	J-837
地盤	觀塘裕民坊

制圖	羅志光	2019.1.07	
復核	謝永林	2019.1.08	
批準			


修改	新增		
日期	2019.1.31		
圖號	UN-L01b-1		

名稱	雙梗橫料（外凸）
材料	X85552
顏色	EC-DG-S332054（3塗）

美特鋁質 有限公司
MIDI Aluminium Fabricator Ltd.

工程號	J-837	地盤	觀塘裕民坊

數據表參見：UN-L02b-1

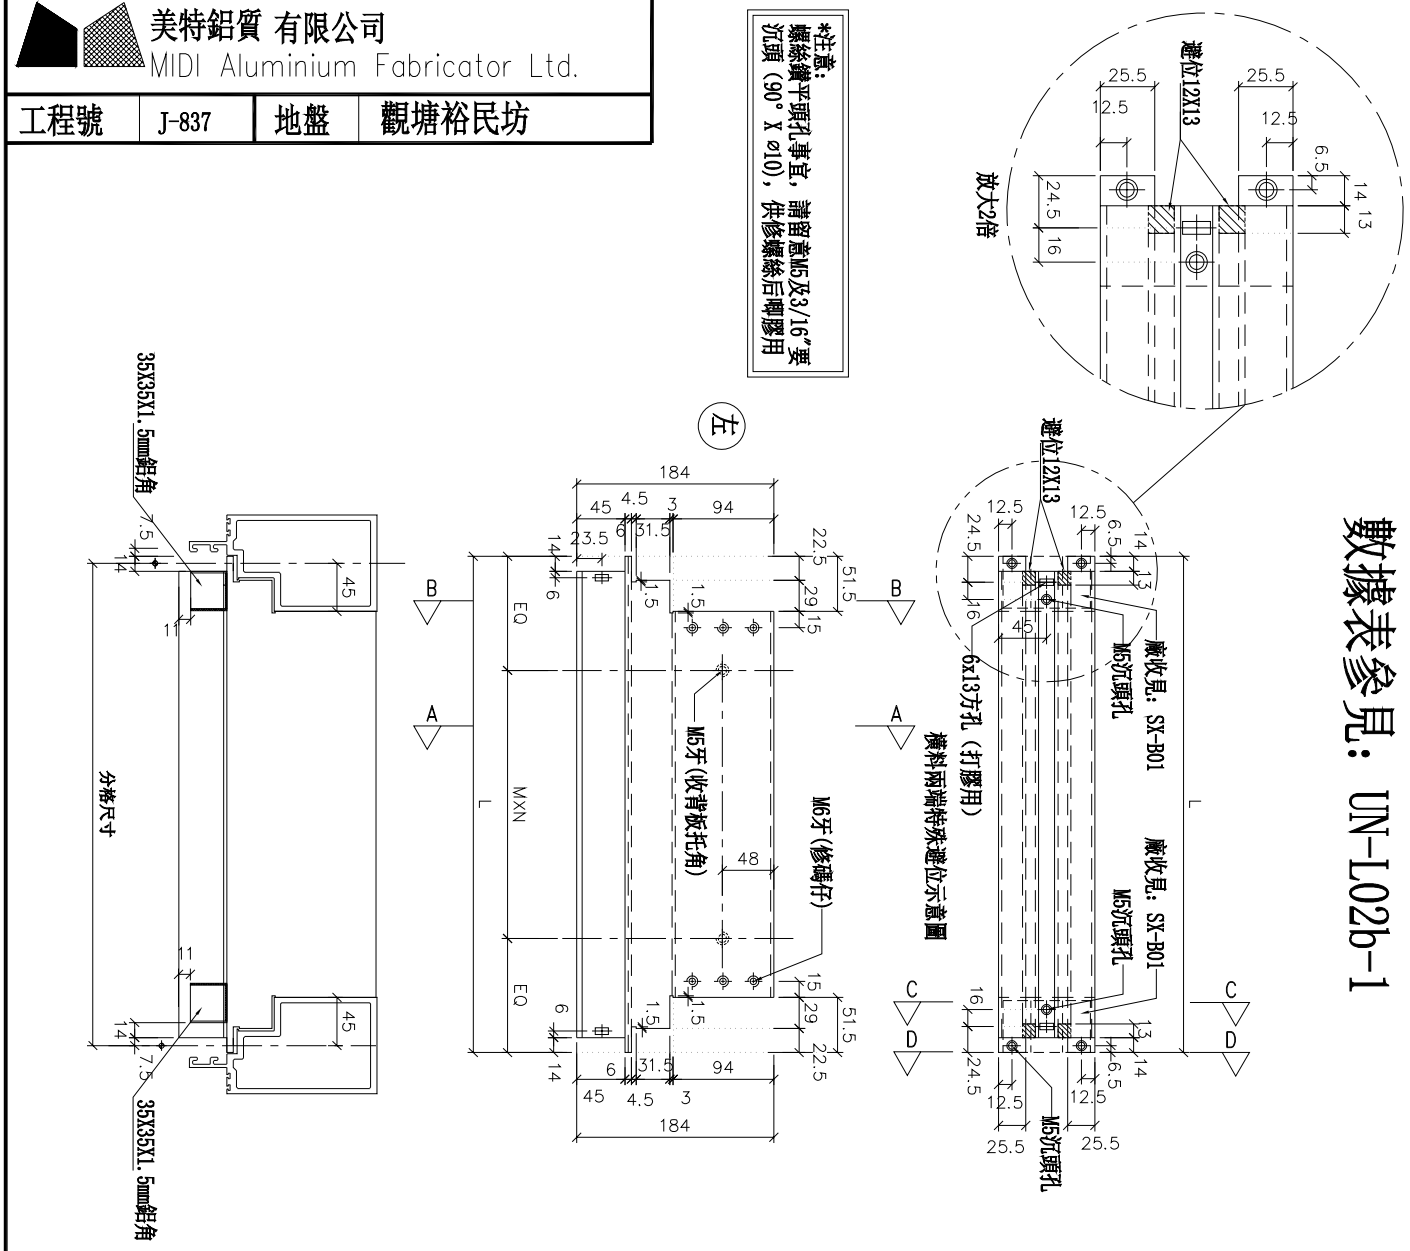

名稱	雙梗橫料（外凸）	制圖	羅志光	2019.1.07	修改	新增		
材料	X85552	復核	謝永林	2019.1.08	日期	2019.1.31		
顏色	EC-DG-S332054 (3塗)	批準			圖號	UN-L02b		

美特鋁質 有限公司
MIDI Aluminium Fabricator Ltd.

工程號	J-837	地盤	觀塘裕民坊

拆圖參見：UN-L02b

物料編號	L	數量	M	X	N	EQ	分格尺寸	使用位置	對板骨板花角編號	樓層	對板骨架連接編號
UN-L02b	463	31	250	X	1	106.5	450	T1CW-H-1	UN-HT2a	10F~25F 29F~48F	UN-HM2
	463	31	250	X	1	106.5	450	T1CW-A-1	UN-HT2a	10F~25F 29F~48F	UN-HM2
	463	31	250	X	1	106.5	450	T1CW-M-1	UN-HT2a	10F~25F 29F~48F	UN-HM2
合計：		93									


名稱	雙梗橫料（外凸）	制圖	羅志光	2019.1.07	修改	新增		
材料	X85552	復核	謝永林	2019.1.08	日期	2019.1.31		
顏色	EC-DG-S332054 (3塗)	批準			圖號	UN-L02b-1		

美特鋁質 有限公司
MIDI Aluminium Fabricator Ltd.

工程號	J-837	地盤	觀塘裕民坊

數據表參見：UN-L02bS-1

*注意：
螺絲鑽平頭孔事宜，請留意M5及3/16"要沉頭（90° X ø10），供修螺絲后嘢膠用

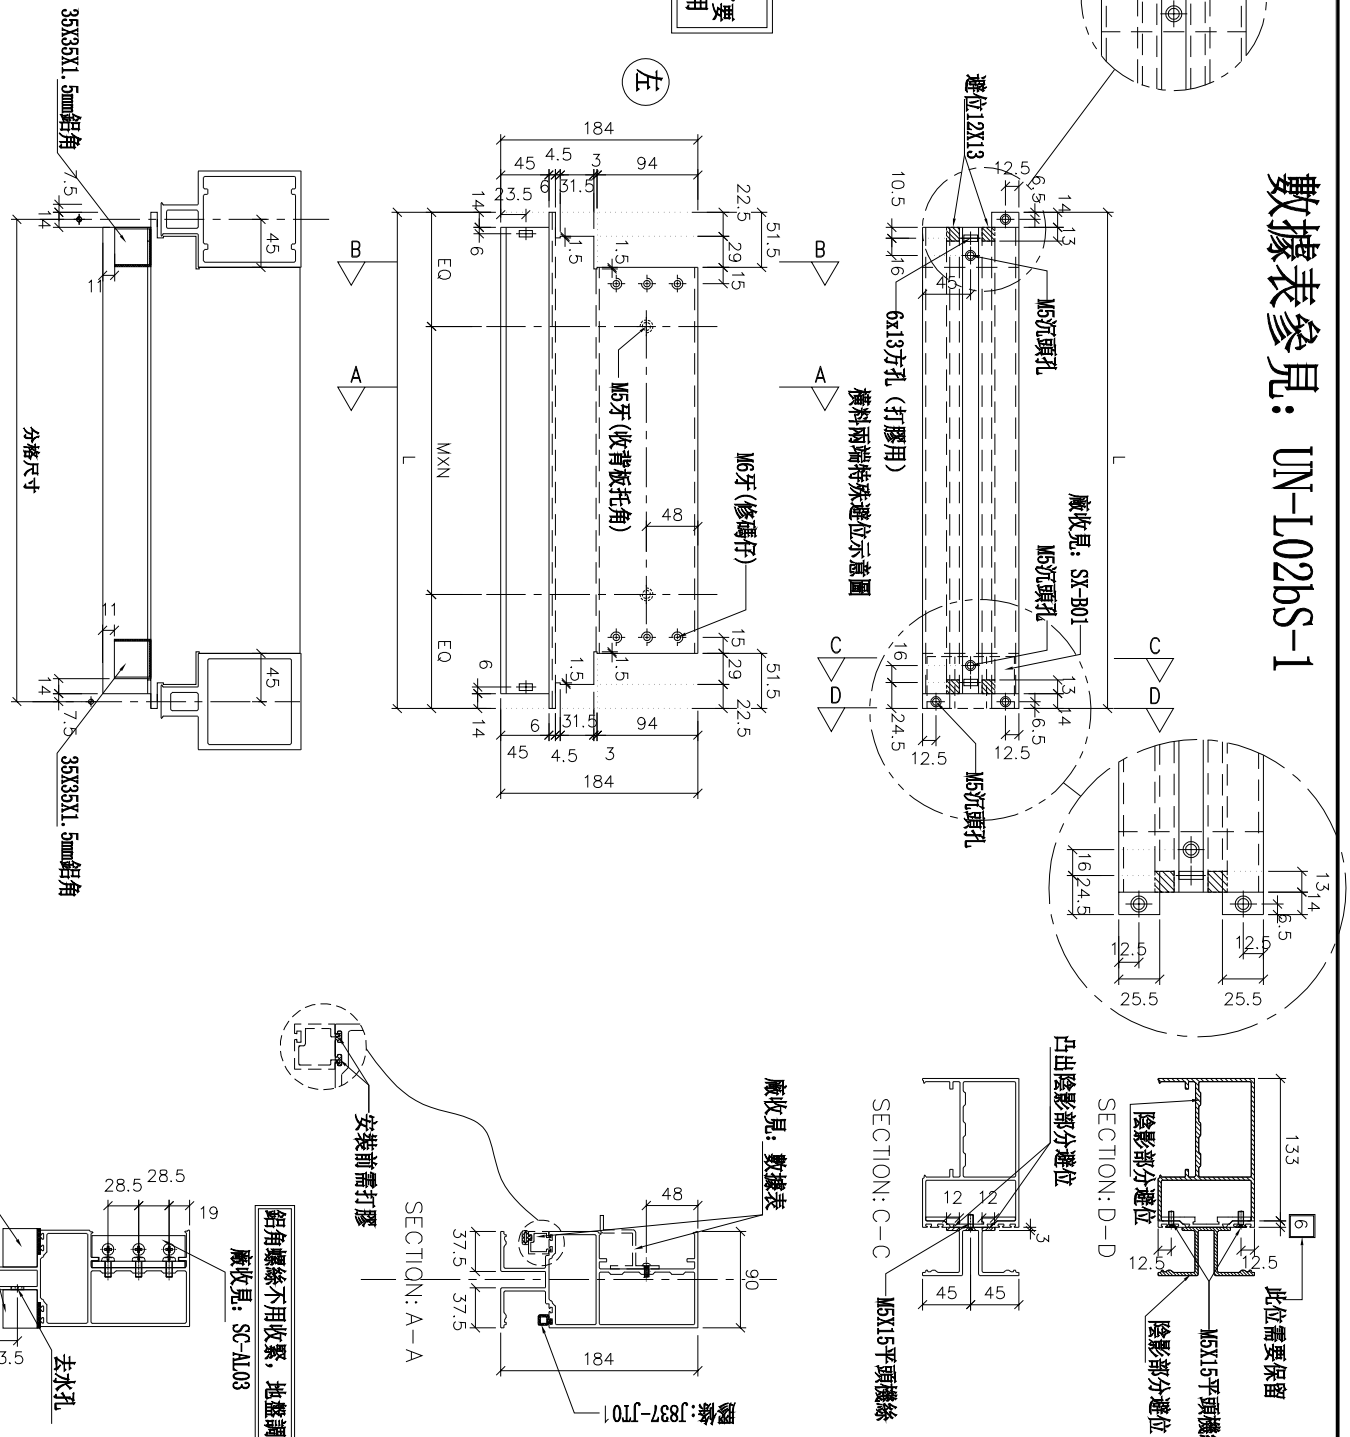

名稱	雙梗橫料（外凸）	制圖	羅志光	2019.1.07	修改	新增		
材料	X85552	復核	謝永林	2019.1.08	日期	2019.1.31		
顏色	EC-DG-S332054 (3塗)	批準			圖號	UN-L02bS		

美特鋁質 有限公司
MIDI Aluminium Fabricator Ltd.

工程號	J-837	地盤	觀塘裕民坊

拆圖參見：UN-L02bS


UN-L02bS	463	31	250	X	1	106.5	450	T1CW-C-1	UN-HT2a	10F~25F 29F~48F	UN-HM2
合計：		31									

名稱	雙梗橫料（外凸）	制圖	羅志光	2019.1.07	修改	新增		
材料	X85552	復核	謝永林	2019.1.08	日期	2019.1.31		
顏色	EC-DG-S332054 (3塗)	批準			圖號	UN-L02bS-1		

美特鋁質 有限公司
MIDI Aluminium Fabricator Ltd.

工程號	J-837	地盤	觀塘裕民坊

數據表參見：UN-R01b-1

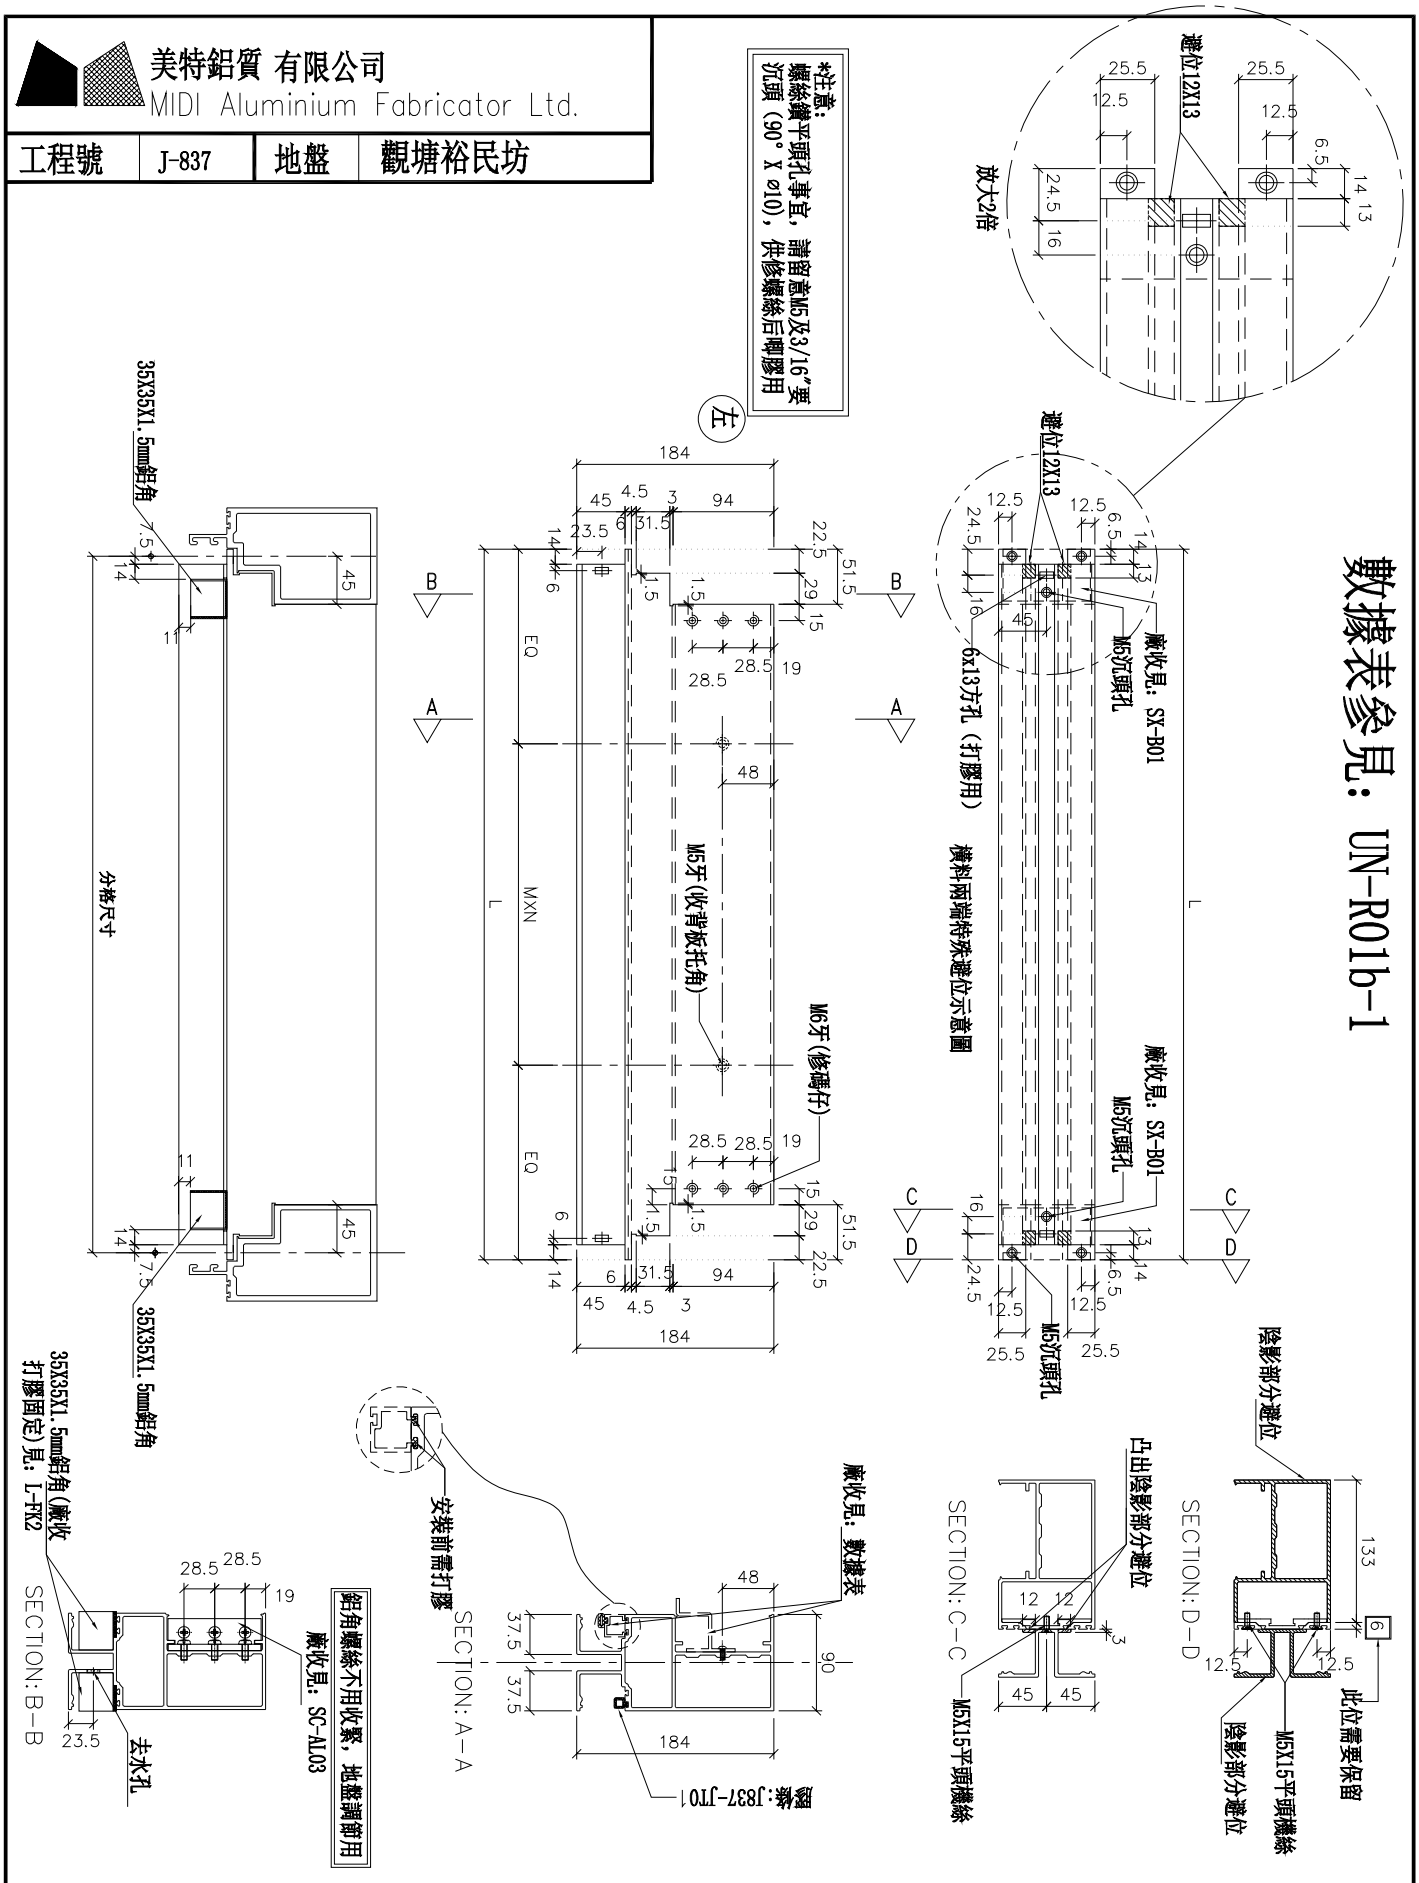

名稱	雙梗橫料（外凸）	制圖	羅志光	2019.1.07	修改	新增		
材料	X85552	復核	謝永林	2019.1.08	日期	2019.1.31		
顏色	EC-DG-S332054 (3塗)	批準			圖號	UN-R01b		

美特鋁質 有限公司
MIDI Aluminium Fabricator Ltd.

工程號	J-837	地盤	觀塘裕民坊

拆圖參見：UN-R01b


物料編號	L	數量	M	X	N	EQ	分格尺寸	使用位置	嵌收背板托角編號	樓層	嵌收單玻線編號
UN-R01b	663	62	300	X	1	181.5	650	T1CW-D-1	UN-HT1a	10F~25F 29F~48F	UN-HM1
	663	31	300	X	1	181.5	650	T1CW-L-1	UN-HT1a	10F~25F 29F~48F	UN-HM1
合計：	663	31	300	X	1	181.5	650	T1CW-J-1	UN-HT1a	10F~25F 29F~48F	UN-HM1
124											

名稱	雙梗橫料（外凸）	制圖	羅志光	2019.1.07	修改	新增		
材料	X85552	復核	謝永林	2019.1.08	日期	2019.1.31		
顏色	EC-DG-S332054 (3塗)	批準			圖號	UN-R01b-1		

美特鋁質 有限公司
MIDI Aluminium Fabricator Ltd.

工程號	J-837	地盤	觀塘裕民坊

數據表參見：UN-R01bS-1

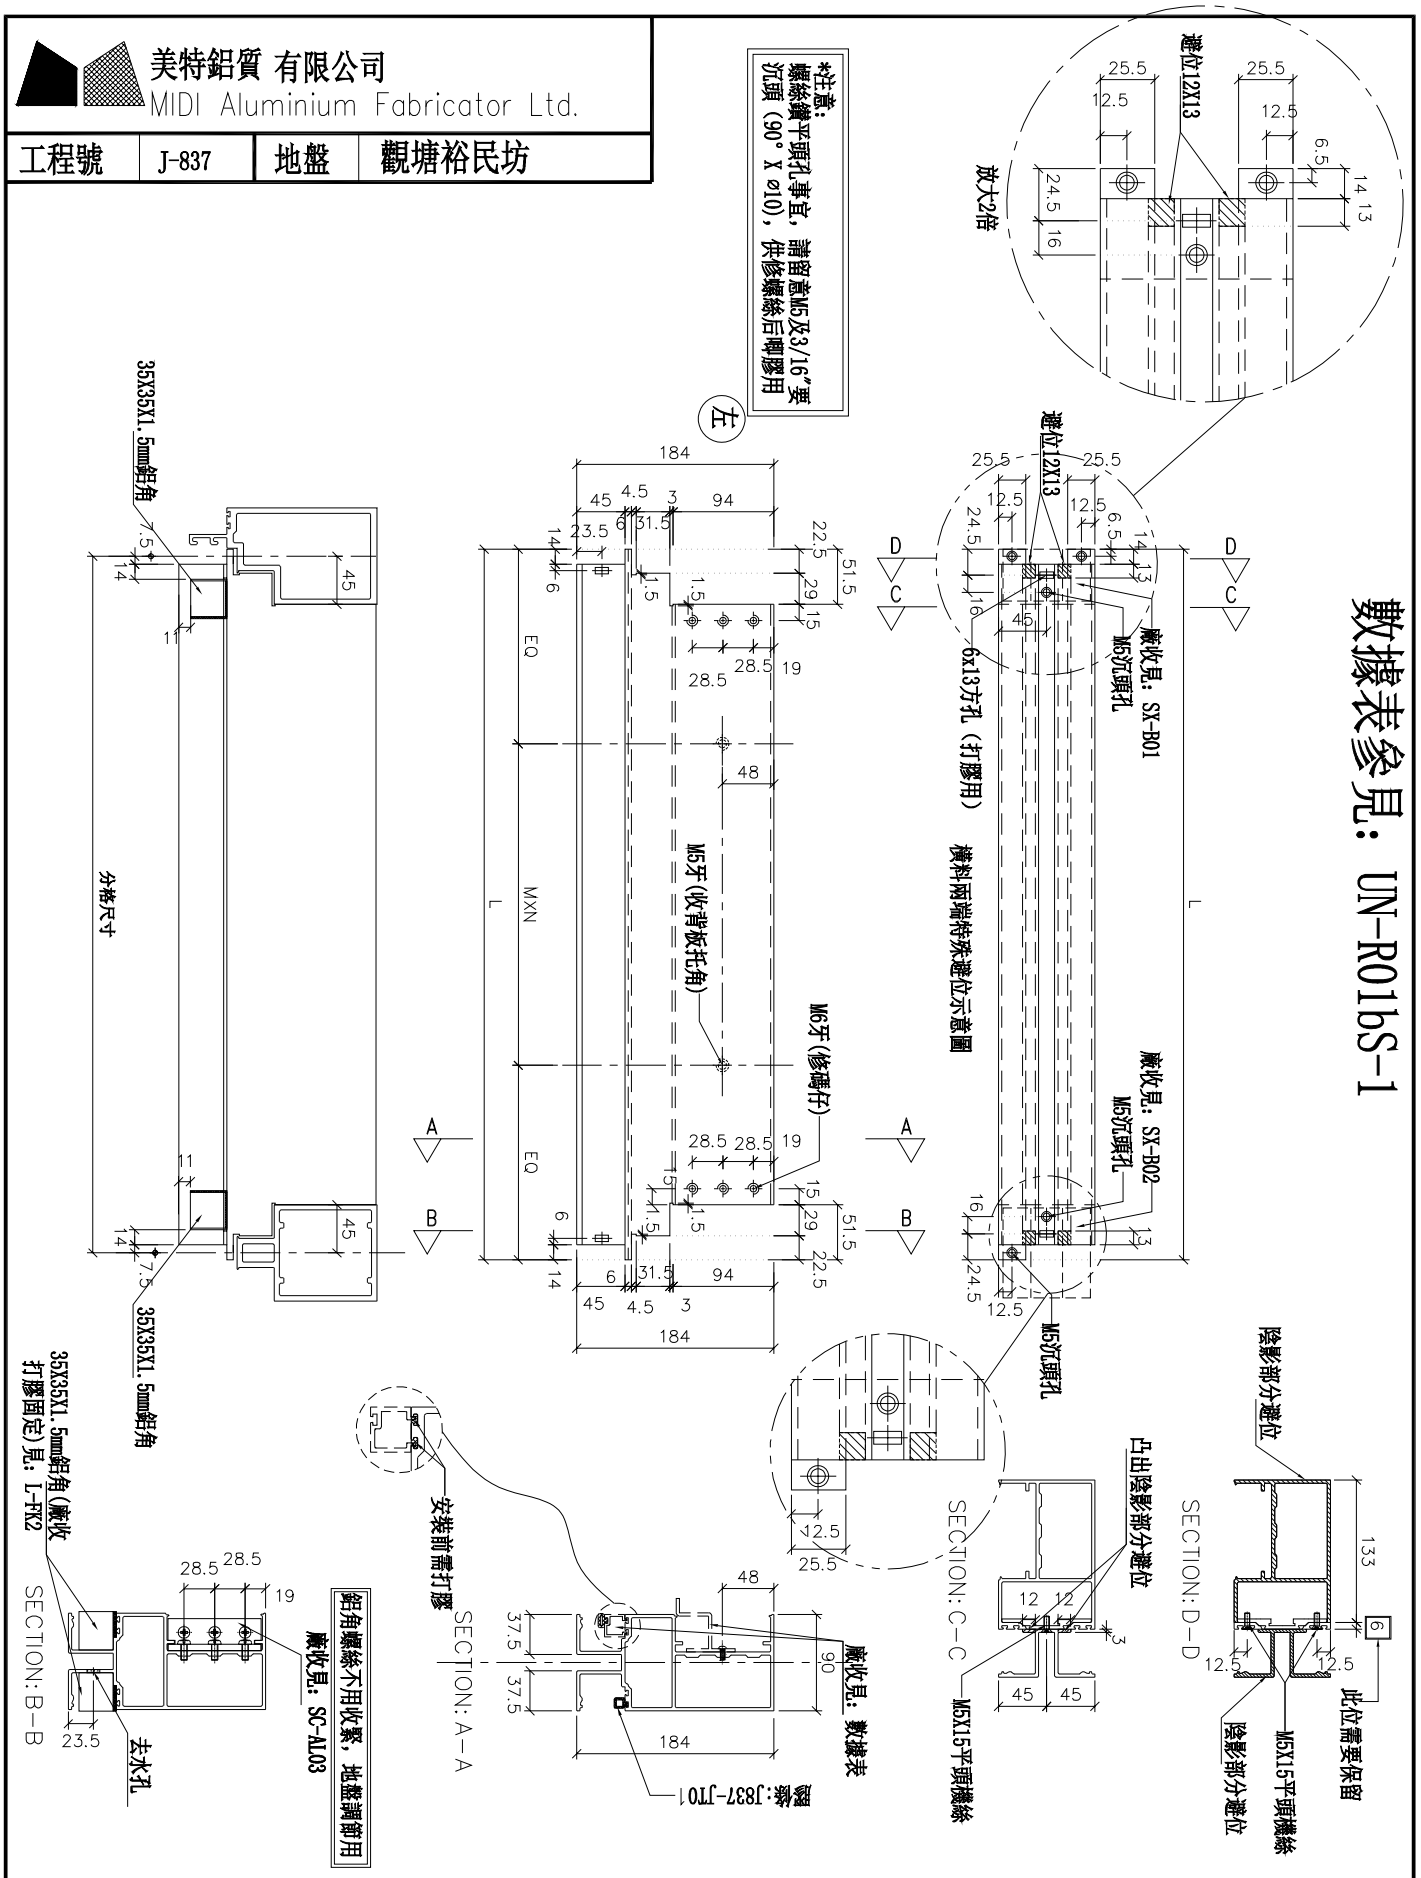

名稱	雙梗橫料（外凸）	制圖	羅志光	2019.1.07	修改	新增		
材料	X85552	復核	謝永林	2019.1.08	日期	2019.1.31		
顏色	EC-DG-S332054 (3塗)	批準			圖號	UN-R01bS		

拆圖參見：UN-R01bS


美特鋁質 有限公司
MIDI Aluminium Fabricator Ltd.


工程號	J-837	地盤	觀塘裕民坊

物料編號	L	數量	M	X	N	EQ	分格尺寸	使用位置	膠收码板托角編號	樓層	膠收电玻錠編號
UN-R01bS	663	31	300	X	1	181.5	650	T1CW-G-1	UN-HT1a	10F~25F 29F~48F	UN-HM1
	663	31	300	X	1	181.5	650	T1CW-B-2	UN-HT1a	10F~25F 29F~48F	UN-HM1
合計:		62									

名稱	雙梗橫料（外凸）	制圖	羅志光	2019.1.07	修改	新增		
材料	X85552	復核	謝永林	2019.1.08	日期	2019.1.31		
顏色	EC-DG-S332054 (3塗)	批準			圖號	UN-R01bS-1		


數據表參見：UN-R02b-1

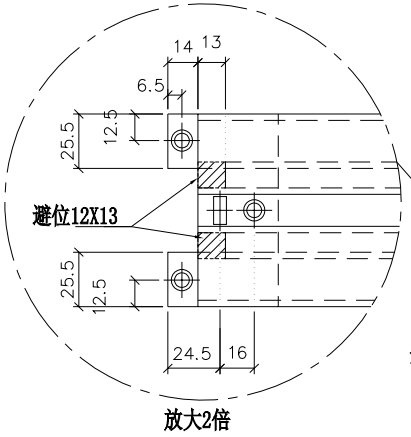


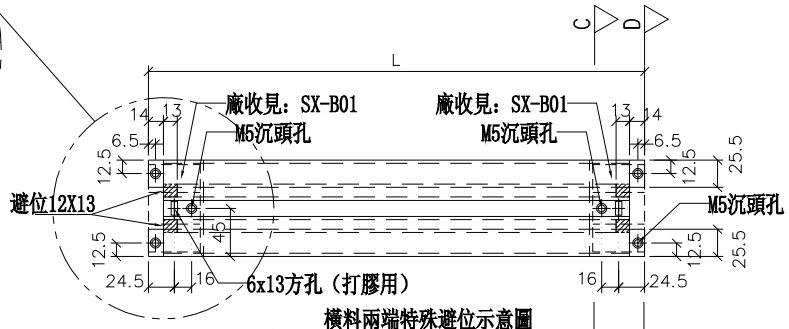



橫料兩端特殊避位示意圖


*注意:
螺絲鑽平頭孔事宜，請留意M5及3/16"要沉頭（90° X ⌀10），供修螺絲后唧膠用

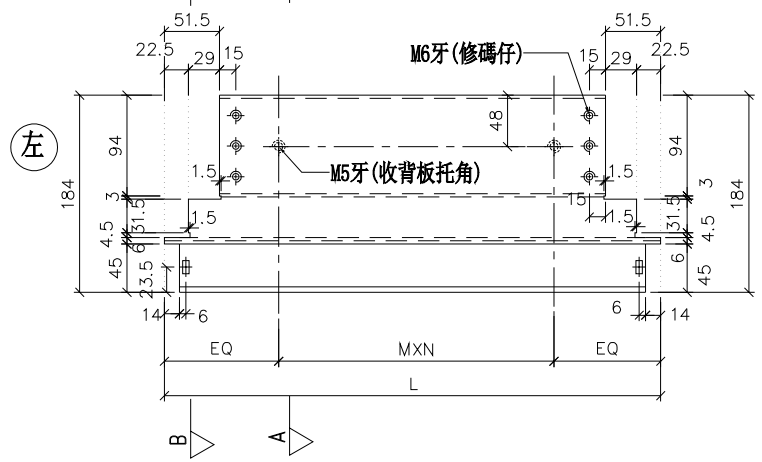


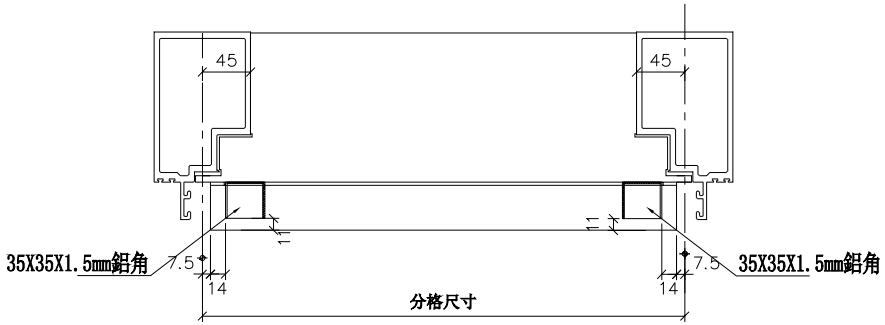

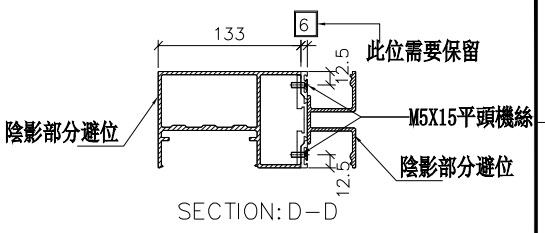

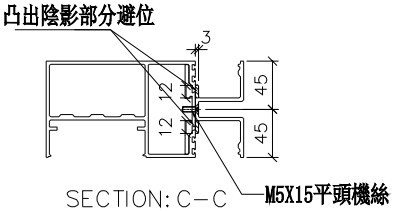

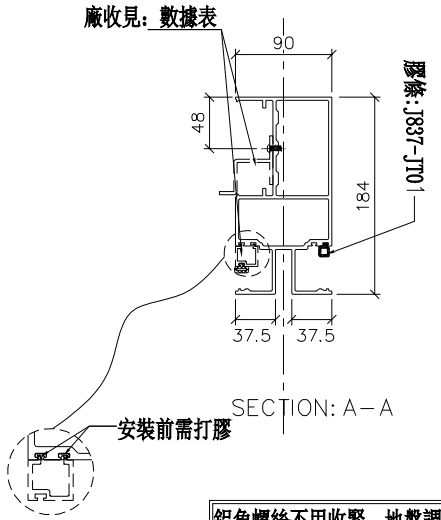

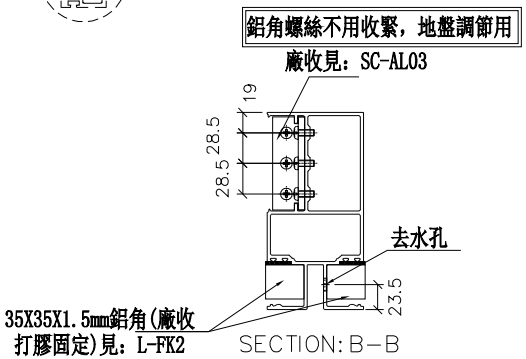

美特鋁質 有限公司 MIDI Aluminium Fabricator Ltd.	
工程號	J-837
地盤	觀塘裕民坊

修改	日期	圖號
新增	2019.1.31	UN-R02b

制圖	羅志光	2019.1.07	
復核	謝永林	2019.1.08	
批準			

名稱	雙梗橫料（外凸）
材料	X85552
顏色	EC-DG-S332054（3塗）

美特鋁質 有限公司
MIDI Aluminium Fabricator Ltd.

工程號	J-837	地盤	觀塘裕民坊

拆圖參見：UN-R02b

物料編號	L	數量	M	X	N	EQ	分格尺寸	使用位置	嵌收背板托角編號	樓層	嵌收單玻綠編號
UN-R02b	463	31	250	X	1	106.5	450	T1CW-G-2	UN-HT2a	10F~25F 29F~48F	UN-HM2
	463	31	250	X	1	106.5	450	T1CW-E-2	UN-HT2a	10F~25F 29F~48F	UN-HM2
	463	31	250	X	1	106.5	450	T1CW-B-3	UN-HT2a	10F~25F 29F~48F	UN-HM2
	463	31	250	X	1	106.5	450	T1CW-L-2	UN-HT2a	10F~25F 29F~48F	UN-HM2
合計:		124									


名稱	雙梗橫料（外凸）	制圖	羅志光	2019.1.07	修改	新增		
材料	X85552	復核	謝永林	2019.1.08	日期	2019.1.31		
顏色	EC-DG-S332054 (3塗)	批準			圖號	UN-R02b-1		


美特鋁質 有限公司
MIDI Aluminium Fabricator Ltd.


工程號	J-837	地盤	觀塘裕民坊


*注意：
螺絲鑽平頭孔事宜，請留意M5及3/16"要沉頭（90° X ø10），供修螺絲后嘢膠用


物料編號	L	雙量	M	X	N	EQ	分格尺寸	使用位置	廠收背板托角編號	橫圖	廠收單城編號
UN-R26b	413	31	200	X	1	106.5	400	T1CW-F-2	UN-HT26a	10F~25F 29F~48F	UN-HW26

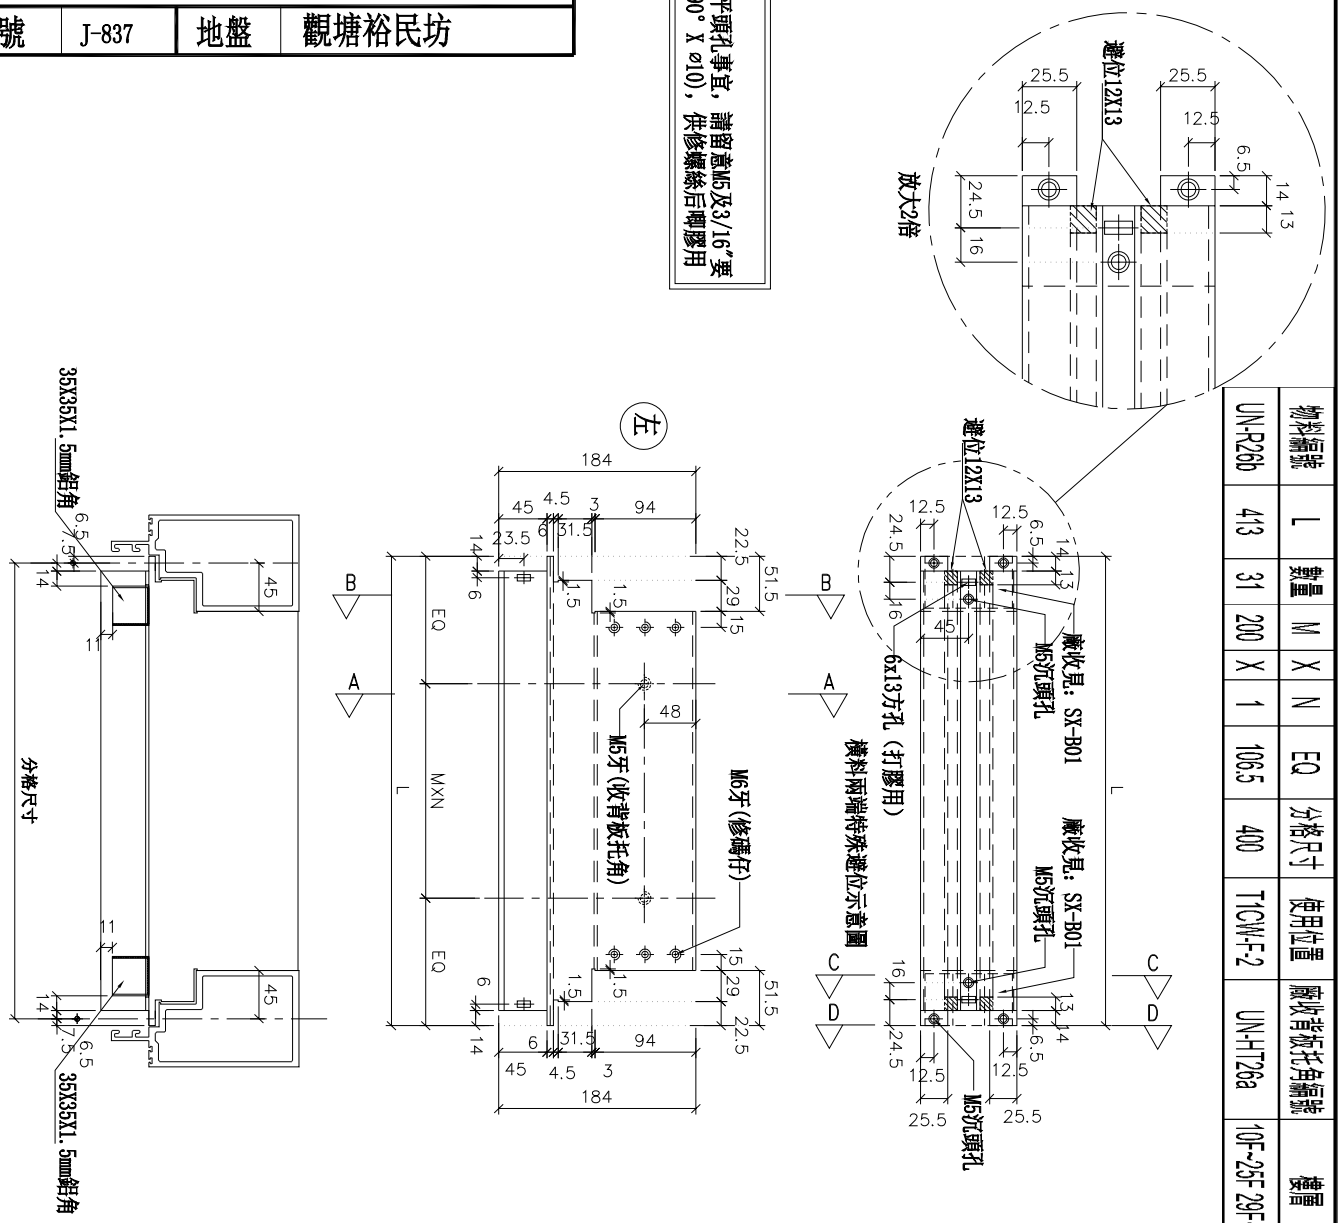

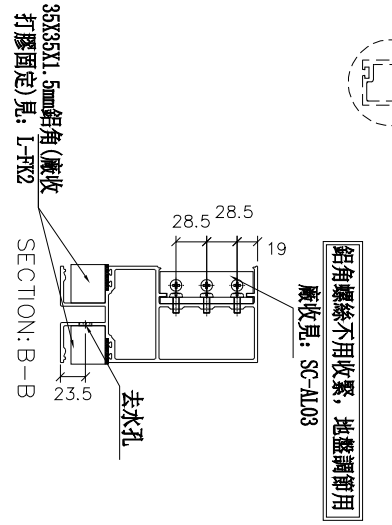

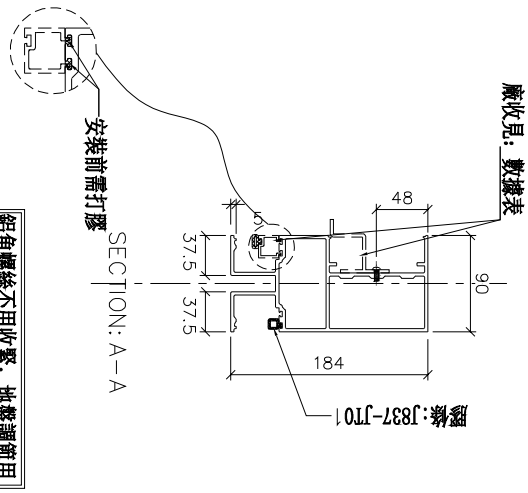


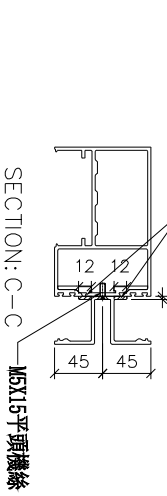

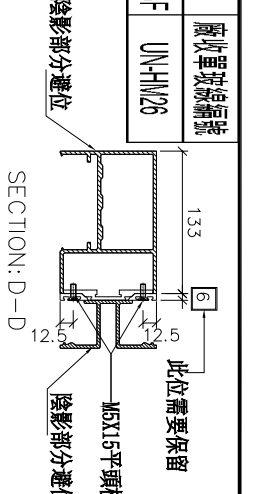



名稱	雙梗橫料（外凸）	制圖	羅志光	2019.1.07	修改	新增		
材料	X85552	復核	謝永林	2019.1.08	日期	2019.1.31		
顏色	EC-DG-S332054 (3塗)	批準			圖號	UN-R26b		


物料編號	數量	使用位置	廠收背板托角編號	樓層	廠收單玻線編號
AG-T01b	31	T1CW-G-1	AG-HT01a	10F~25F 29F~48F	UN-TM01

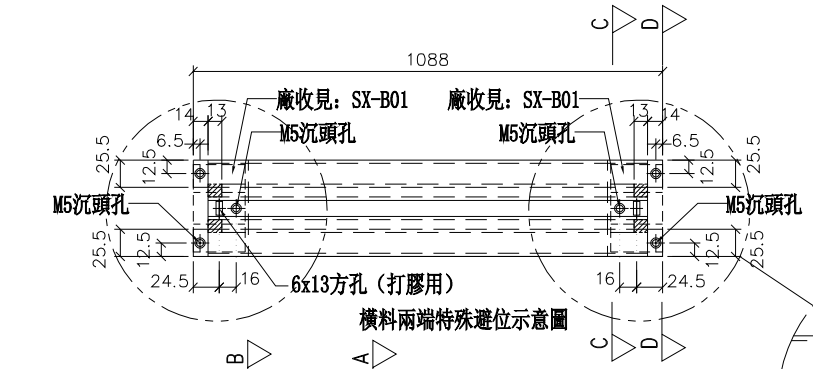



橫料兩端特殊避位示意圖

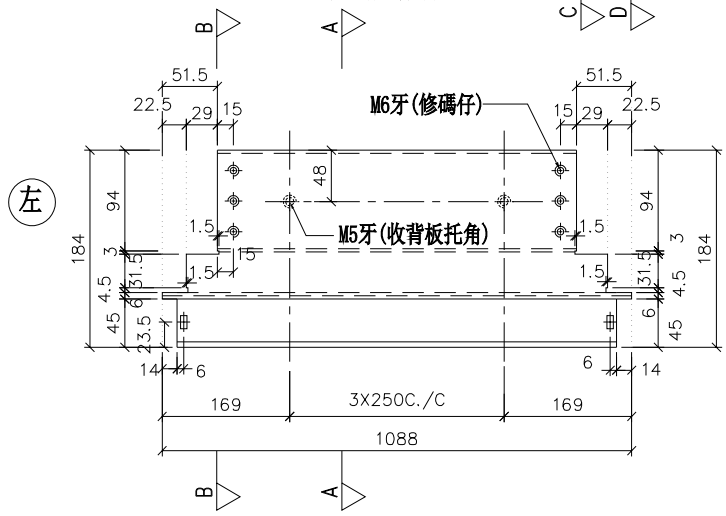


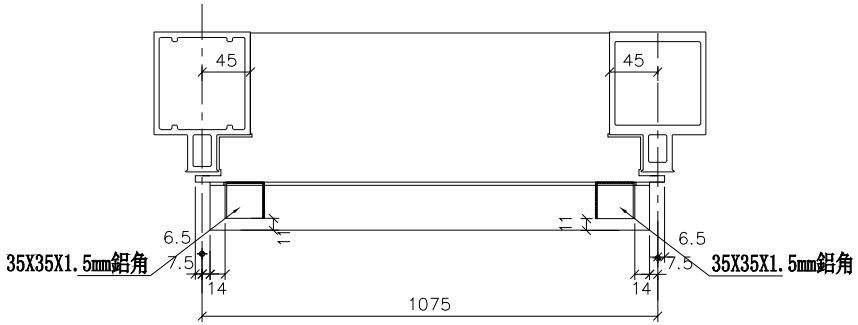


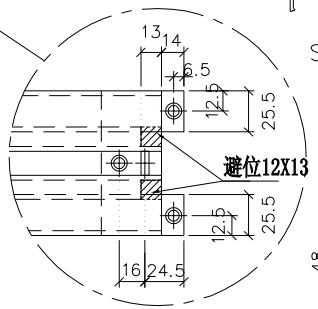

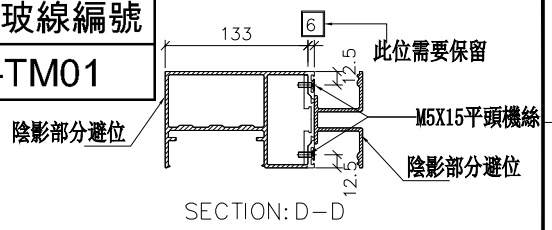

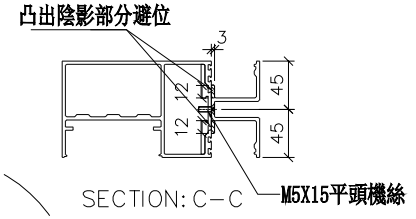

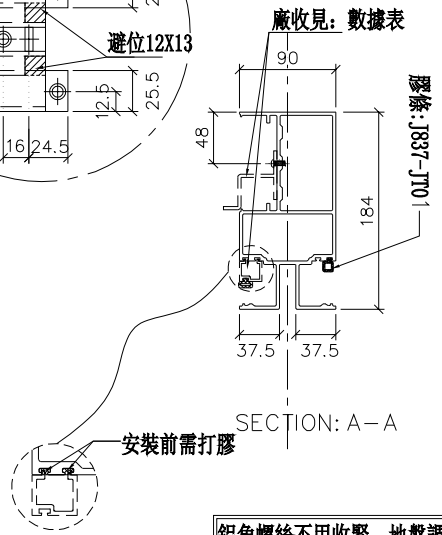

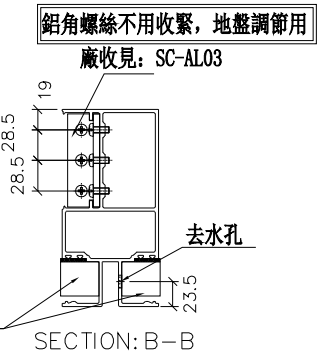

*注意:
螺絲鑽平頭孔事宜，請留意M5及3/16"要沉頭（90° X ⌀10），供修螺絲后唧膠用


美特鋁質 有限公司
MIDI Aluminium Fabricator Ltd.

工程號	J-837	地盤	觀塘裕民坊


名稱	雙梗橫料（外凸）	制圖	羅志光	2019.1.07	修改	新增		
材料	X85552	復核	謝永林	2019.1.08	日期	2019.1.31		
顏色	EC-DG-S332054（3塗）	批準			圖號	AG-T01b		


物料編號	數量	使用位置	廠收背板托角編號	樓層	廠收單玻線編號
AG-T02b	31	T1CW-K-1	UN-HT31a	10F~25F 29F~48F	UN-TM02
	31	T1CW-J-2	UN-HT31a	10F~25F 29F~48F	UN-TM02


*注意:
螺絲鑽平頭孔事宜，請留意M5及3/16"要沉頭（90° X ⌀10），供修螺絲后唧膠用

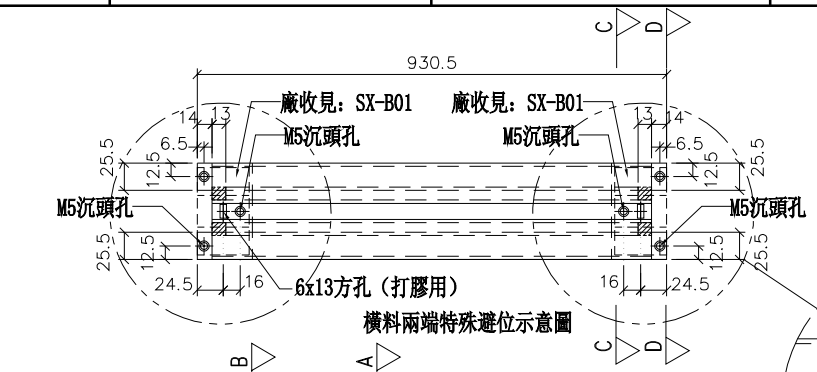



橫料兩端特殊避位示意圖

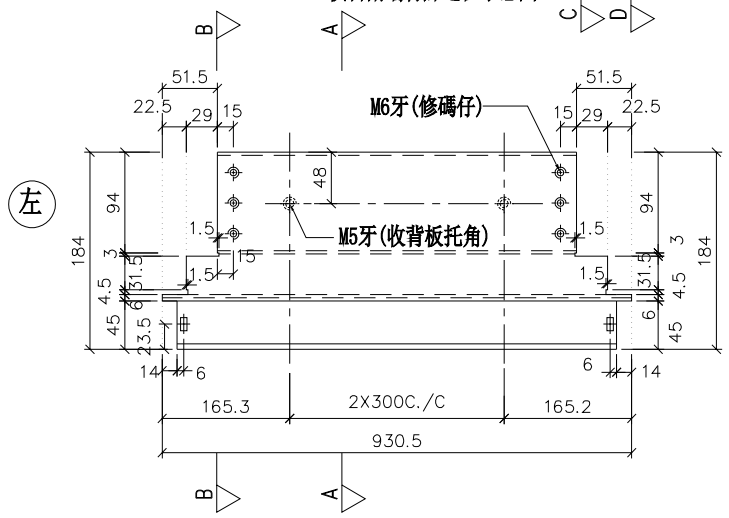


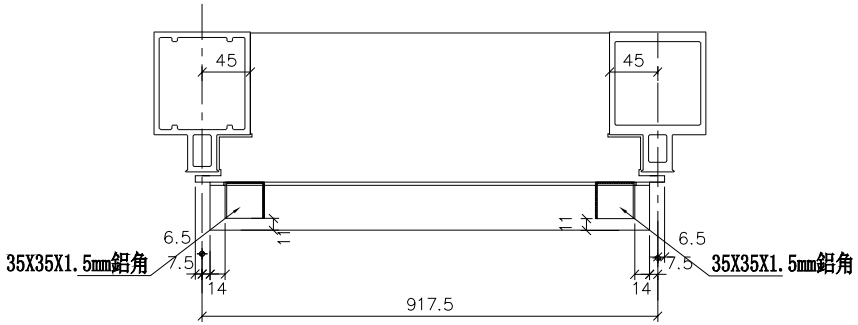


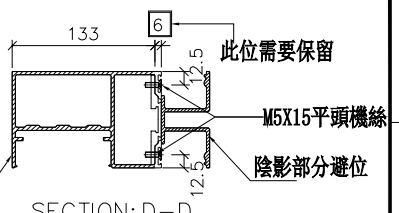

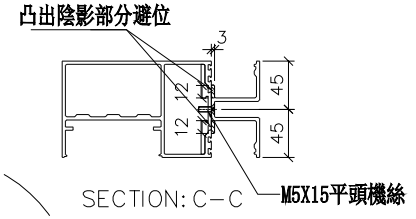

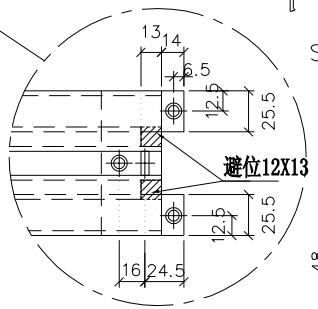

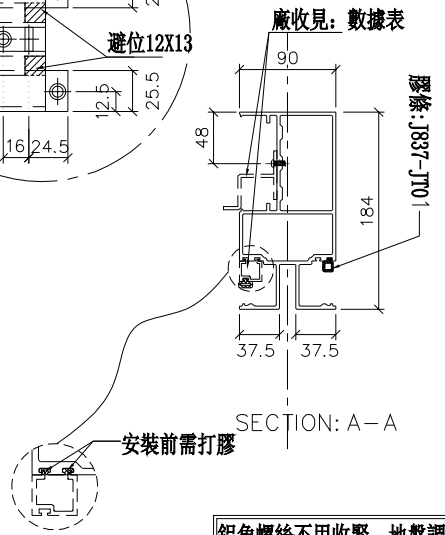

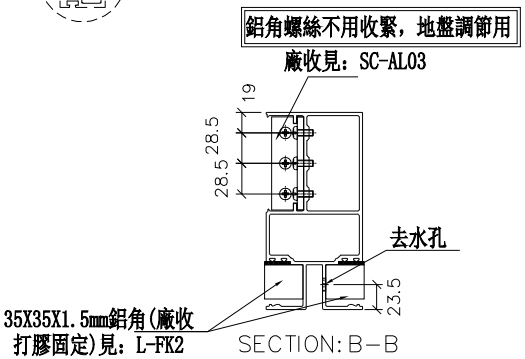

名稱	雙梗橫料（外凸）	制圖	羅志光	2019.1.07	修改	新增	2019.1.31	AG-T02b
材料	X85552	復核	謝永林	2019.1.08	日期			圖號
顏色	EC-DG-S332054（3塗）	批準						


工程號	J-837	地盤	觀塘裕民坊

美特鋁質 有限公司
MIDI Aluminium Fabricator Ltd.

美特鋁質 有限公司
MIDI Aluminium Fabricator Ltd.

工程號	J-837	地盤	觀塘裕民坊

物料編號	L	數量	M	X	N	L1	分格尺寸	使用位置	廠收背板托角編號	使用	廠收單邊條編號
UN-R01bZ	565.5	31	200	X	1	174	650	T1CW-B-1	UN-HT1aZ	10F~25F 29F~48F	UN-ZM1

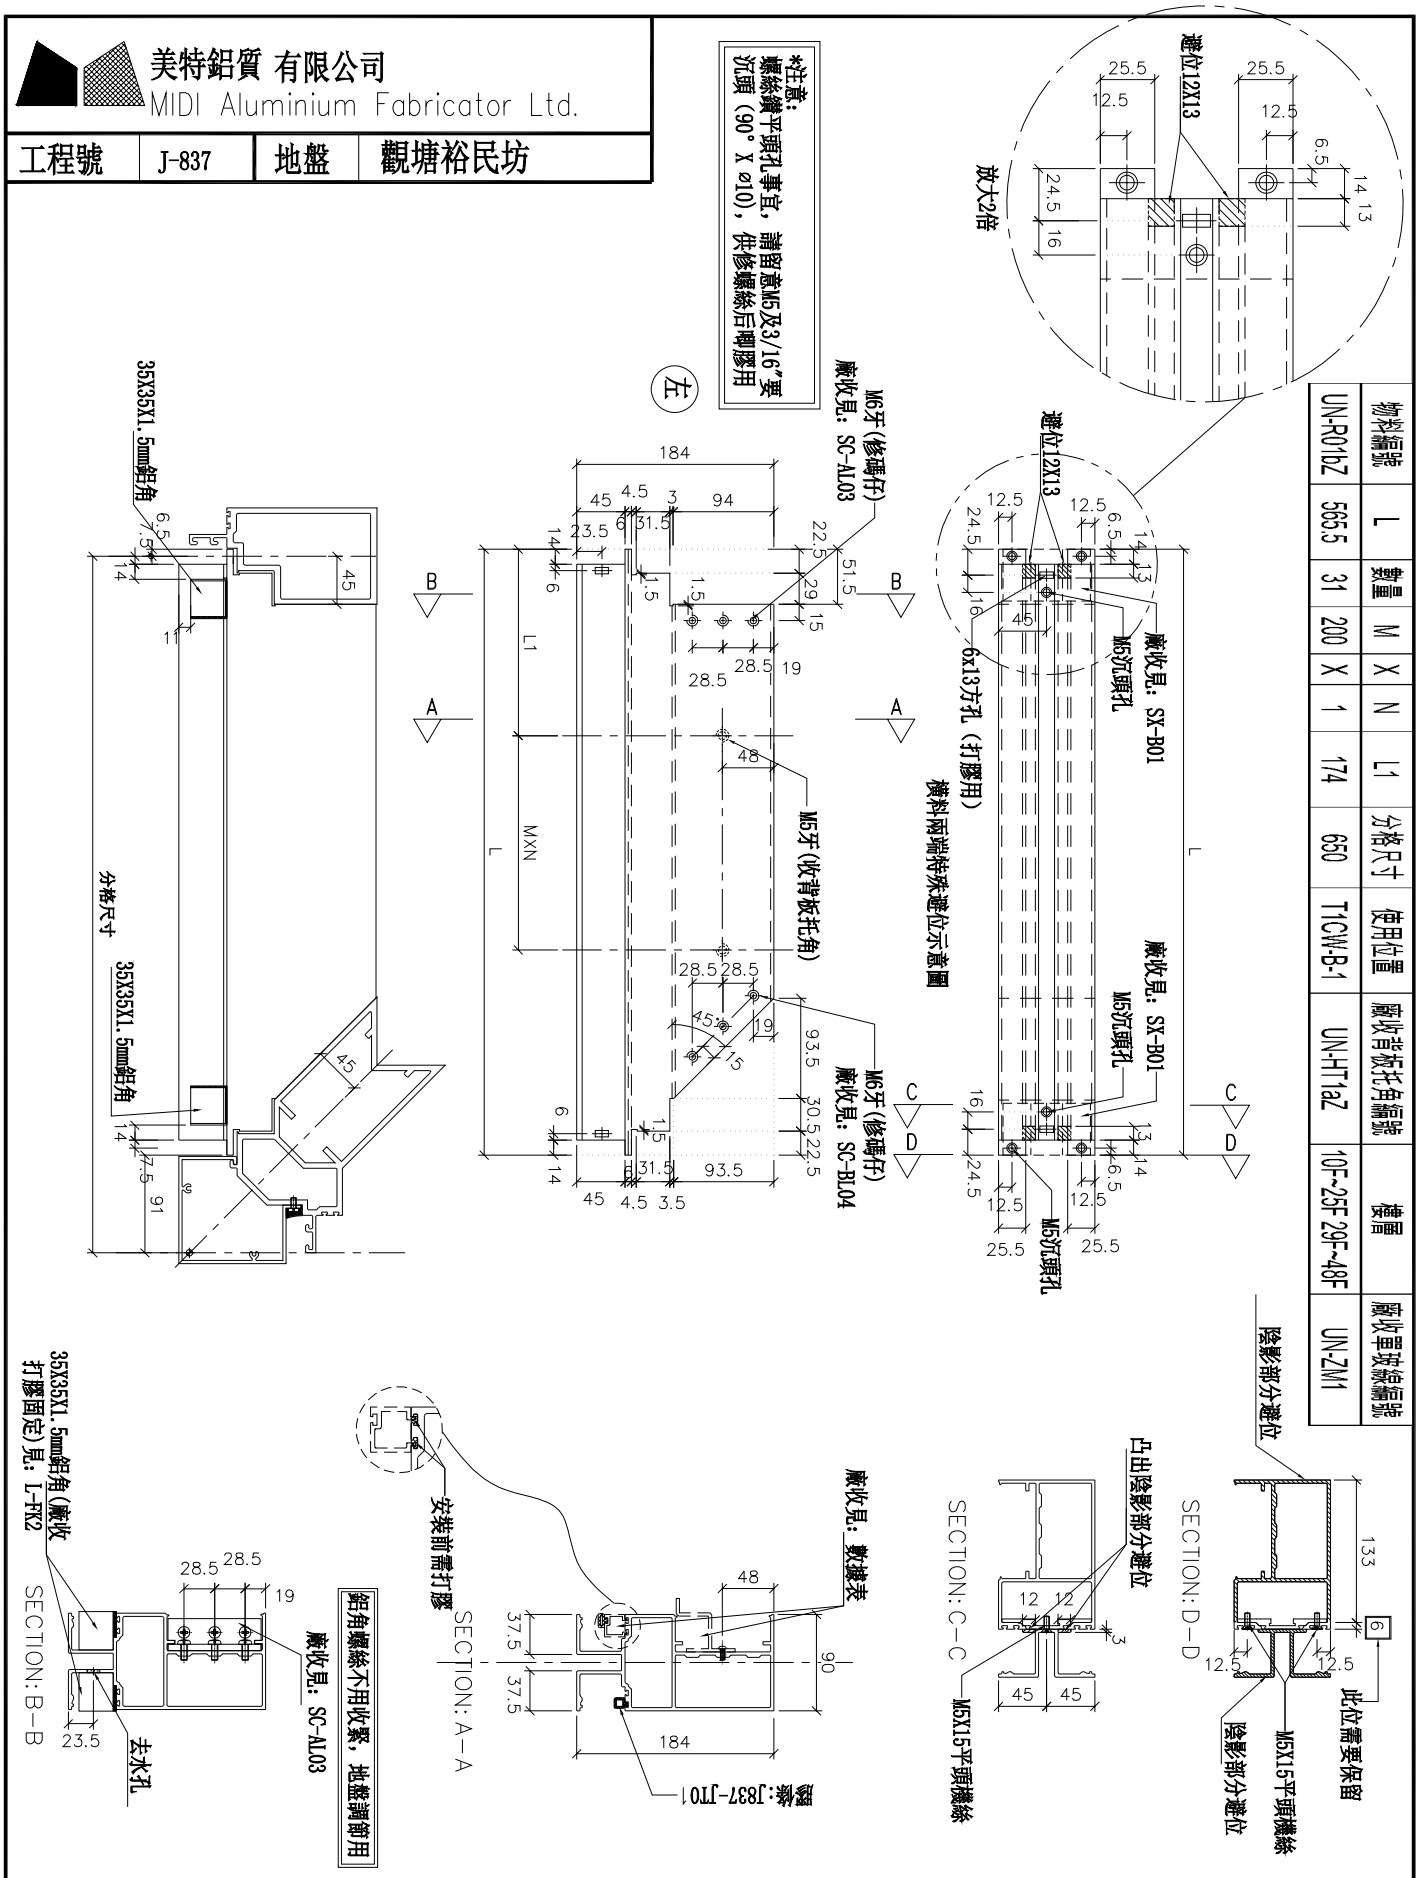


名稱	雙梗橫料（外凸）	制圖	羅志光	2019.1.07	修改	新增		
材料	X85552	復核	謝永林	2019.1.08	日期	2019.1.31		
顏色	EC-DG-S332054 (3塗)	批準			圖號	UN-R01bZ		


美特鋁質 有限公司
MIDI Aluminium Fabricator Ltd.


工程號	J-837	地盤	觀塘裕民坊


物料編號	L	數量	M	X	N	A	分格尺寸	使用位置	廠收背板托角編號	廠收畫框鋁角編號	備註
UN-EL01RS	642	31	300	X	1	167.5	650	T1CW-E-1	UN-HT1	UN-EH1a	10F~25F 29F~48F

*注意:
螺絲鑽平頭孔事宜，請留意M5及3/16"要沉頭(90° X ø10)，供修螺絲后嘟膠用

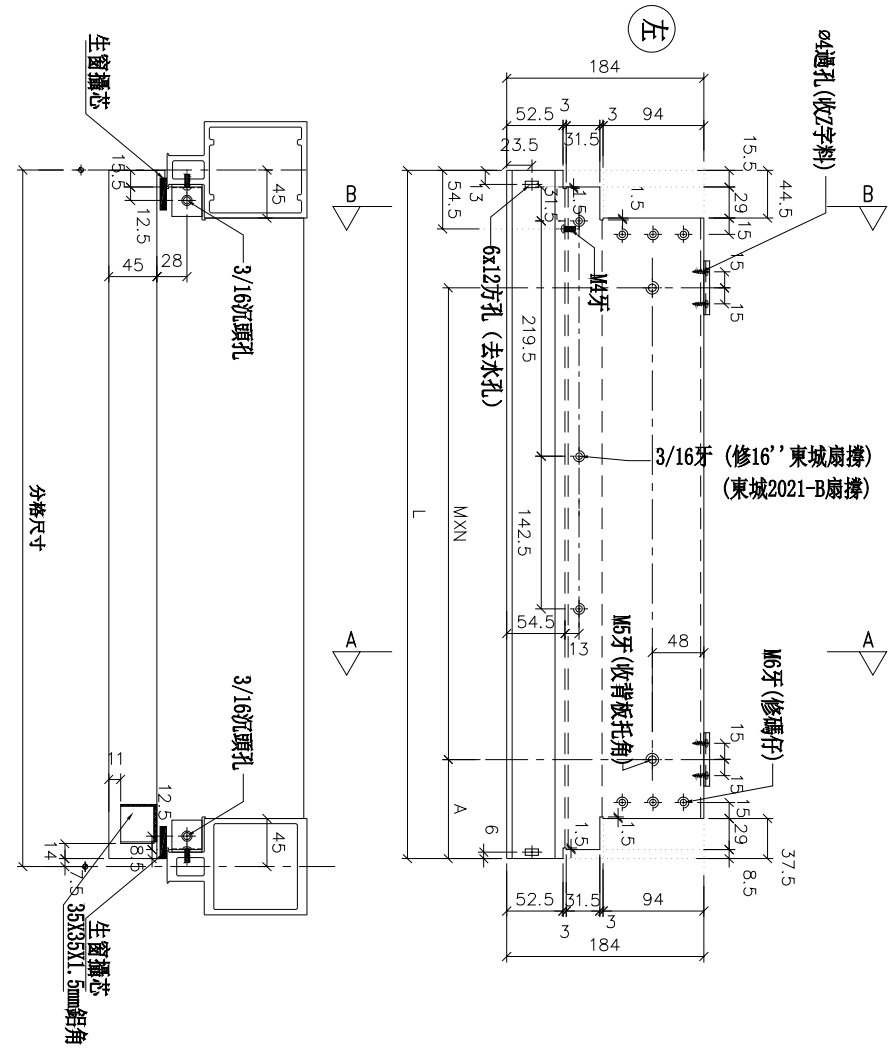

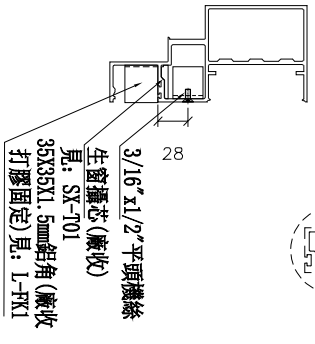

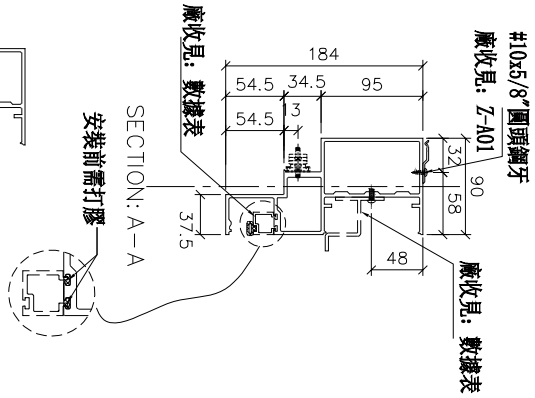

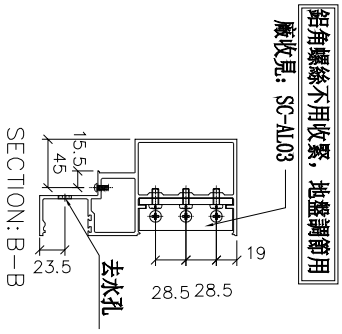


名稱	生梗橫料	制圖	羅志光	2019.1.07	修改	新增		
材料	X85553	復核	謝永林	2019.1.08	日期	2019.1.31		
顏色	EC-DG-S332054 (3塗)	批準			圖號	UN-EL01RS		

美特鋁質 有限公司
MIDI Aluminium Fabricator Ltd.

工程號	J-837	地盤	觀塘裕民坊

物料編號	L	數量	分格尺寸	使用位置	樓層
UN-EL01aRS	635	31	650	T1CW-E-1	10F~25F 29F~48F

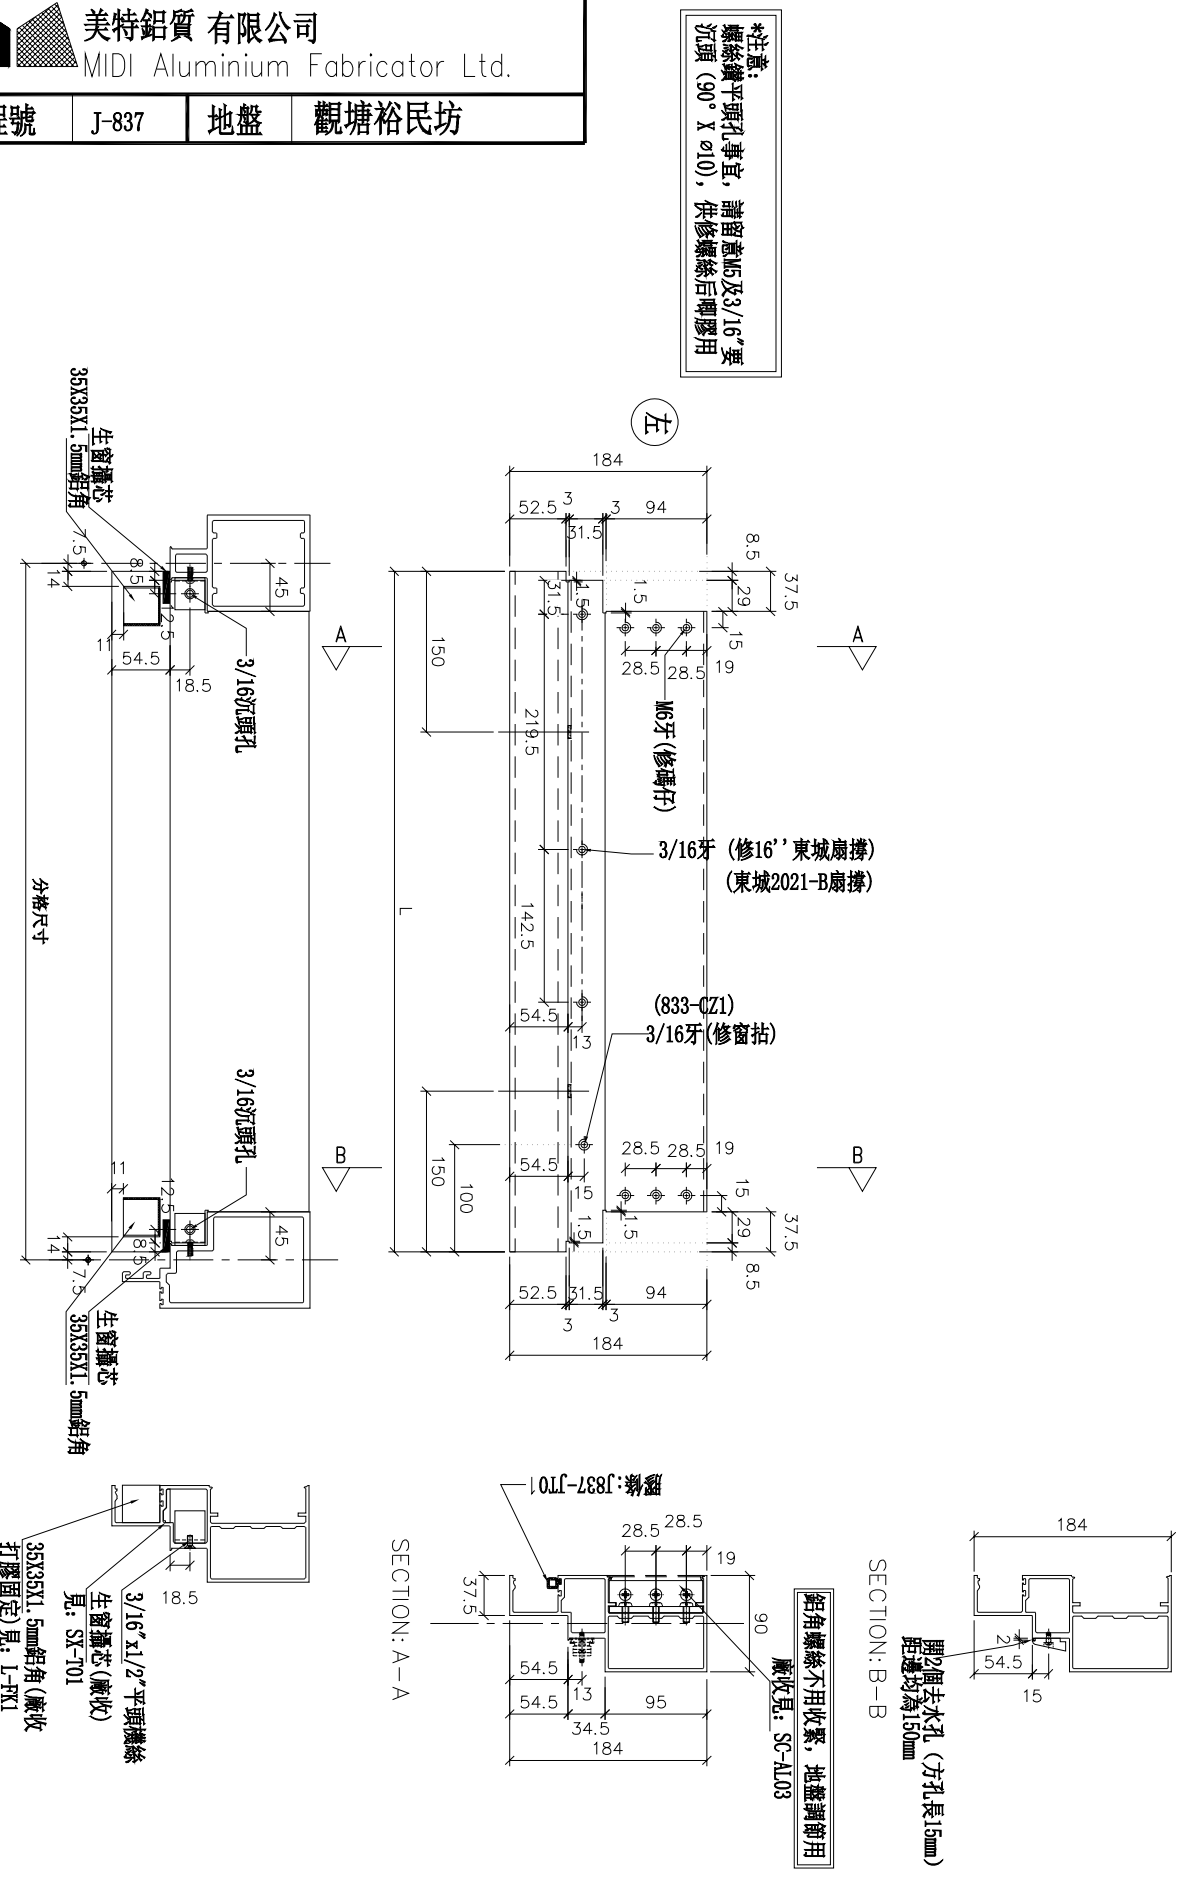


名稱	生梗橫料	制圖	羅志光	2019.1.07	修改	新增		
材料	X85553	復核	謝永林	2019.1.08	日期	2019.1.31		
顏色	EC-DG-S332054 (3塗)	批準			圖號	UN-EL01aRS		


美特鋁質 有限公司
MIDI Aluminium Fabricator Ltd.


工程號	J-837	地盤	觀塘裕民坊


物料編號	L	數量	M	X	N	A	分格尺寸	使用位置	廠收骨架托角編號	廠收骨架編號	備註
UN-EL02R	442	31	250	X	1	92.5	450	T1CW-E-2	UN-HT2	UN-EH2aR	10F~25F 29F~48F

*注意:
螺絲鑽平頭孔事宜，請留意M5及3/16"要沉頭(90° X ø10)，供修螺絲后唧膠用

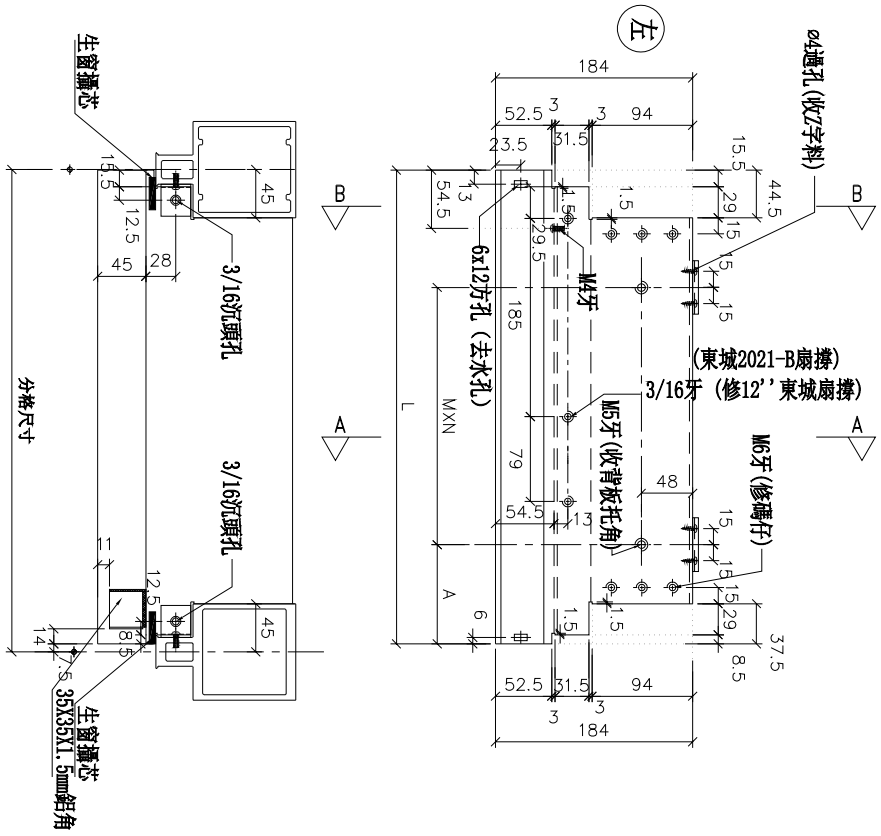

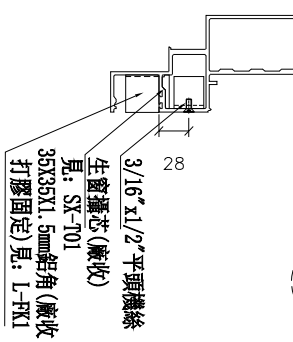

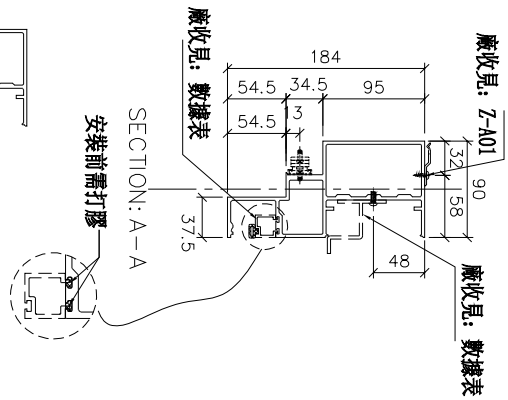

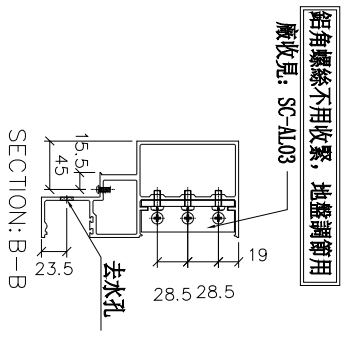


名稱	生梗橫料	制圖	羅志光	2019.1.07	修改	新增		
材料	X85553	復核	謝永林	2019.1.08	日期	2019.1.31		
顏色	EC-DG-S332054 (3塗)	批準			圖號	UN-EL02R		

美特鋁質 有限公司
MIDI Aluminium Fabricator Ltd.

工程號	J-837	地盤	觀塘裕民坊


物料編號	L	數量	分格尺寸	使用位置	樓層
UN-EL02aR	435	31	450	T1CW-E-2	10F~25F 29F~48F

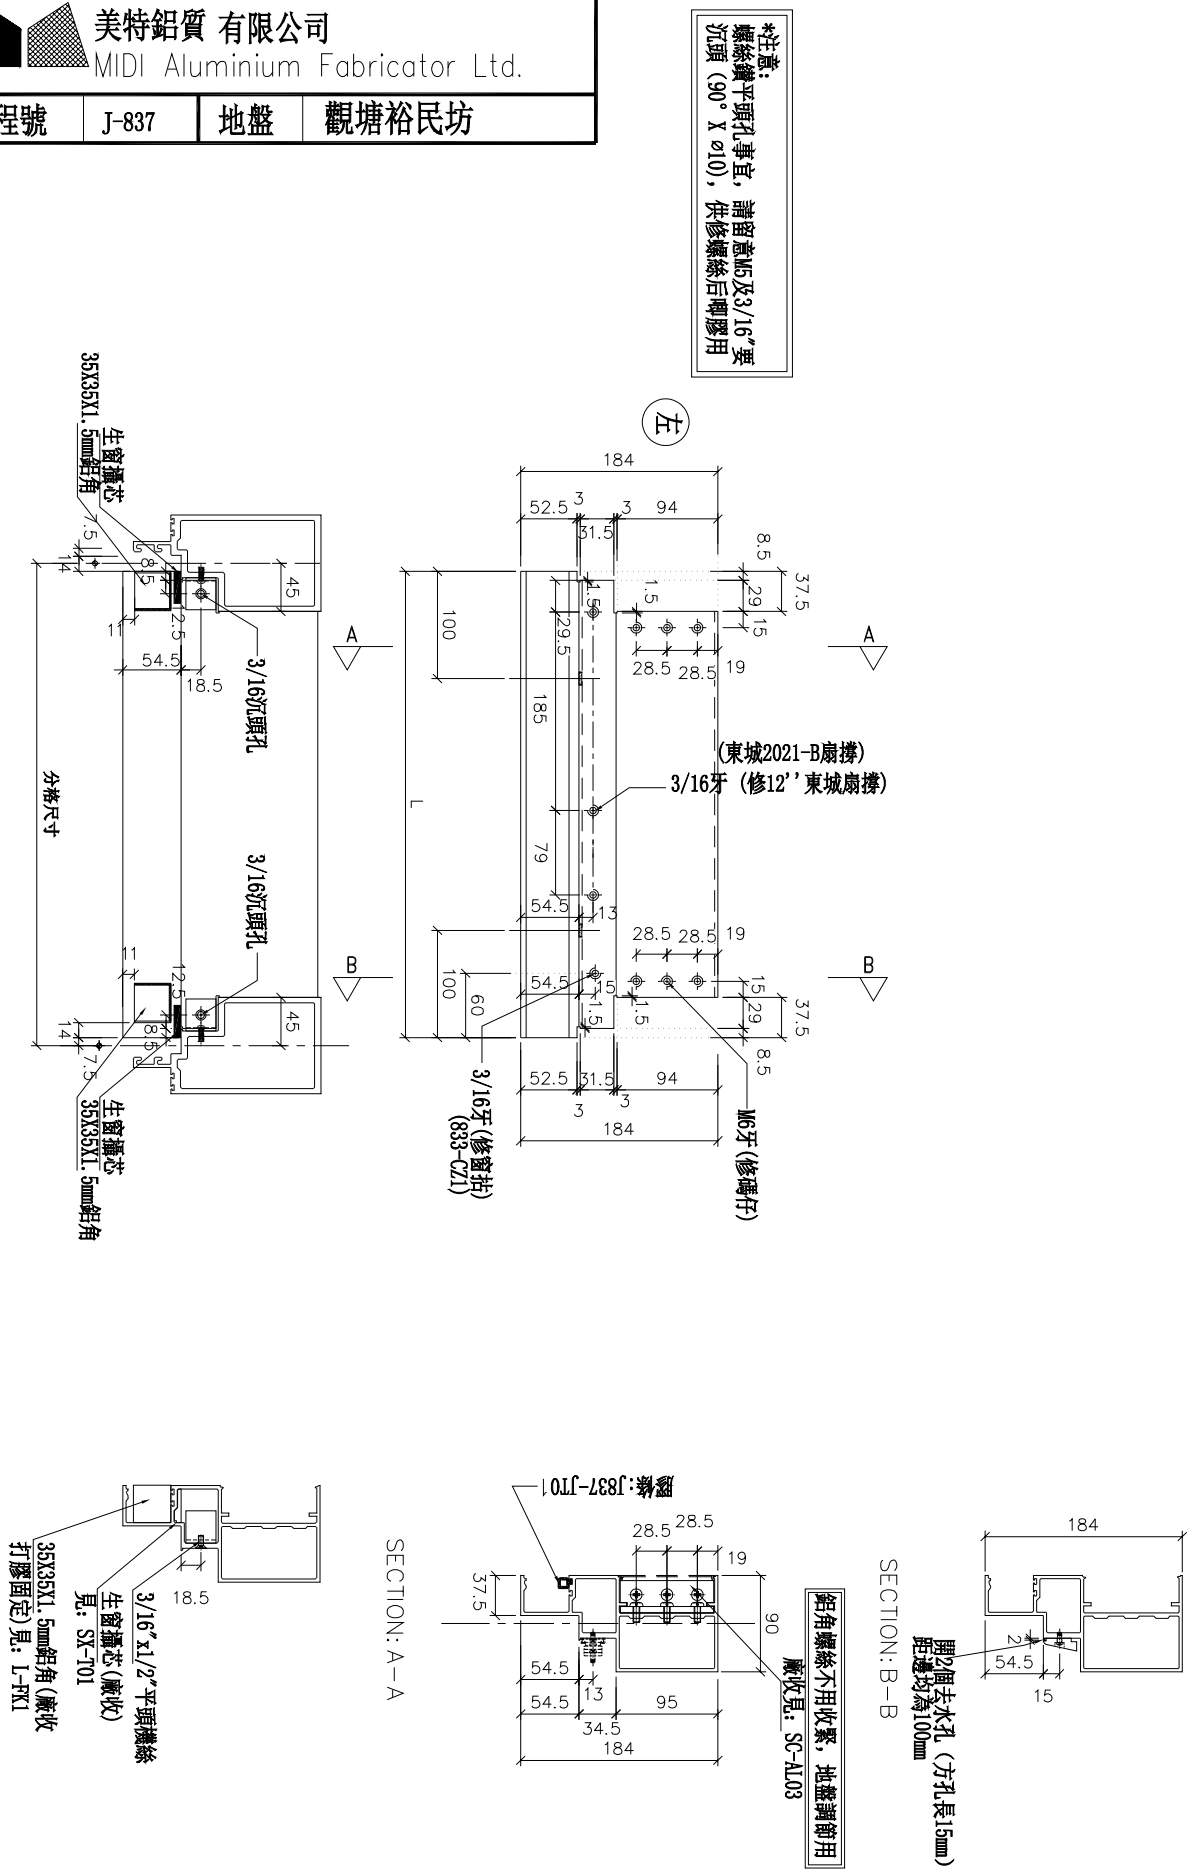



名稱	生梗橫料	制圖	羅志光	2019.1.07	修改	新增		
材料	X85553	復核	謝永林	2019.1.08	日期	2019.1.31		
顏色	EC-DG-S332054 (3塗)	批準			圖號	UN-EL02aR		

物料編號	L	數量	M	X	N	A	分格尺寸	使用位置	廠收背板托角編號	廠收單玻線編號	樓層
UN-EL02RS	442	31	250	X	1	92.5	450	T1CW-D-1	UN-HT2	UN-EH2a	10F~25F 29F~48F
	442	31	250	X	1	92.5	450	T1CW-H-2	UN-HT2	UN-EH2a	10F~25F 29F~48F
	合計:	62									

*注意:
螺絲鑽平頭孔事宜，請留意M5及3/16"要沉頭（90° X ø10），供修螺絲后唧膠用

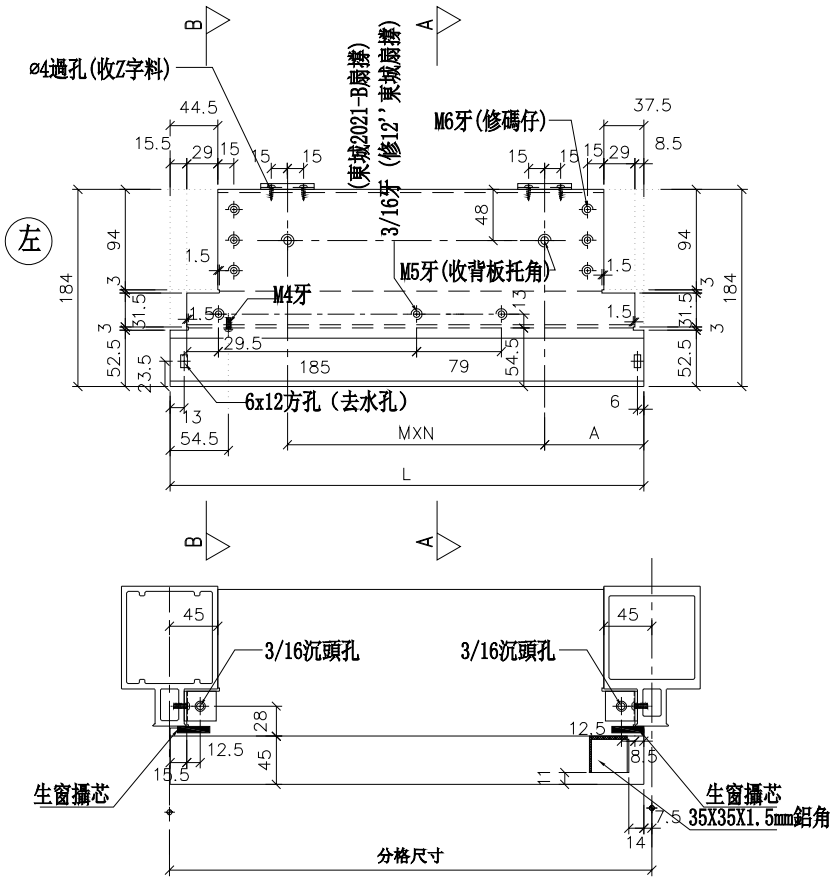

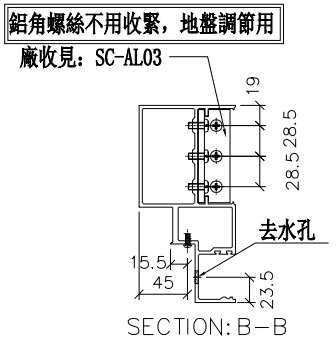

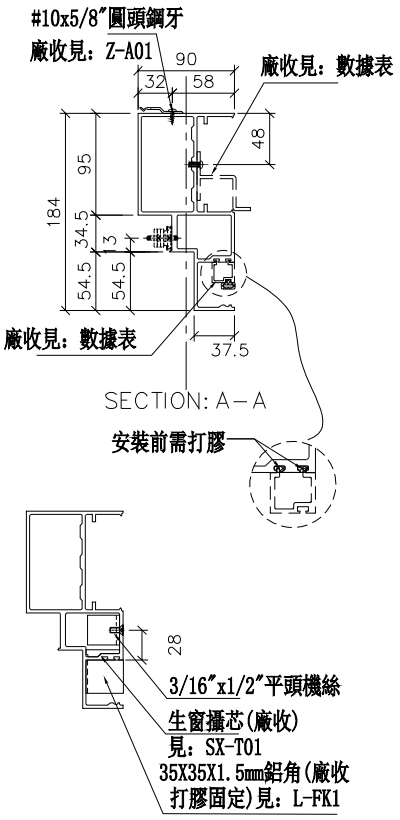



美特鋁質 有限公司 MIDI Aluminium Fabricator Ltd.			制圖	羅志光	2019.1.07
工程號	J-837	地盤	觀塘裕民坊	復核	謝永林	2019.1.08
				批準		

名稱	生梗橫料	修改	新增	
材料	X85553	日期	2019.1.31	
顏色	EC-DG-S332054 (3塗)	圖號	UN-EL02RS	


物料編號	L	數量	分格尺寸	使用位置	樓層
UN-EL02aRS	435	31	450	T1CW-D-1	10F~25F 29F~48F
	435	31	450	T1CW-H-2	10F~25F 29F~48F
	合計：	62			

*注意:
螺絲鑽平頭孔事宜，請留意M5及3/16"要沉頭（90° X ⌀10），供修螺絲后唧膠用

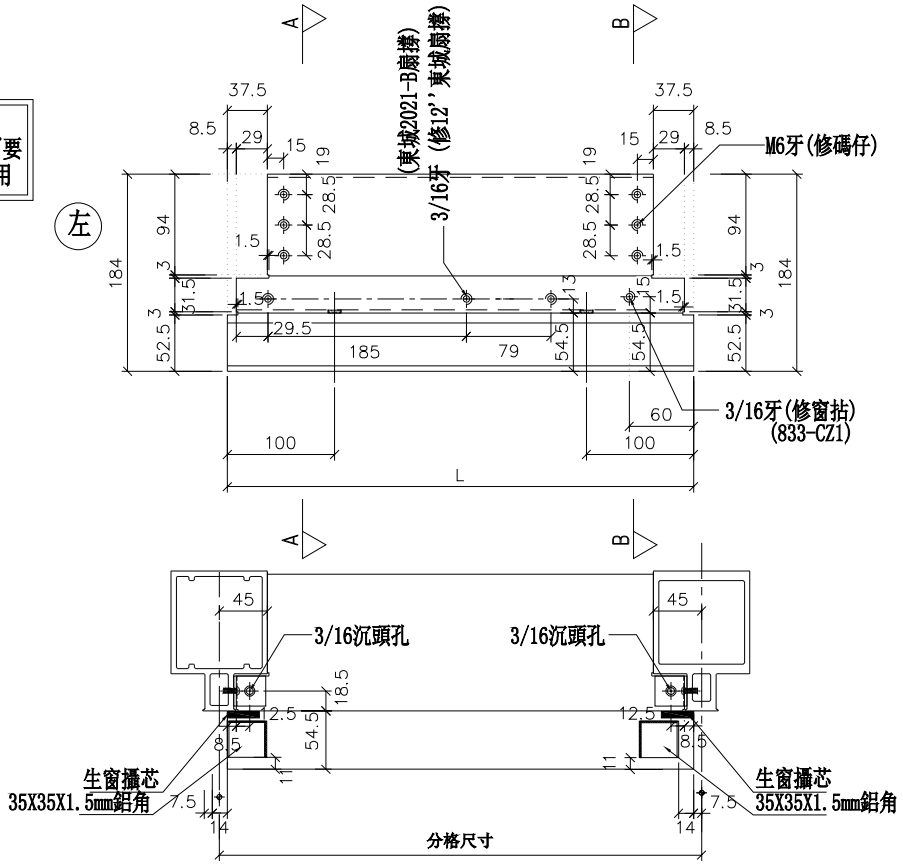


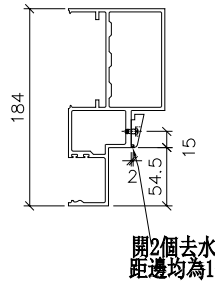

SECTION: B－B

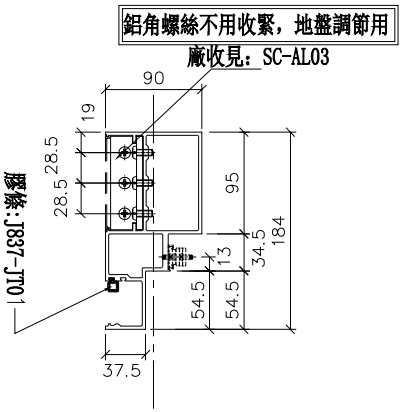

SECTION: A－A

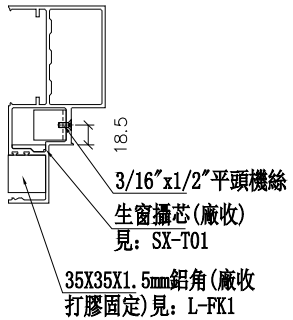


美特鋁質 有限公司 MIDI Aluminium Fabricator Ltd.	
工程號	J-837
地盤	觀塘裕民坊


修改	新增		
日期	2019.1.31		
圖號	UN-EL02aRS		
制圖	羅志光	2019.1.07	
復核	謝永林	2019.1.08	
批準			
名稱	生梗橫料		
材料	X85553		
顏色	EC-DG-S332054 (3塗)		


物料編號	L	數量	M	X	N	A	分格尺寸	使用位置	廠收背板托角編號	廠收單玻線編號	樓層
UN-ER01	642	31	300	X	1	167.5	650	T1CW-G-1	UN-HT1	UN-EH1aR	10F~25F 29F~48F
	642	31	300	X	1	167.5	650	T1CW-B-2	UN-HT1	UN-EH1aR	10F~25F 29F~48F
	642	31	300	X	1	167.5	650	T1CW-L-2	UN-HT1	UN-EH1aR	10F~25F 29F~48F
	642	31	300	X	1	167.5	650	T1CW-J-2	UN-HT1	UN-EH1aR	10F~25F 29F~48F
	合計：	124									


*注意:
螺絲鑽平頭孔事宜，請留意M5及3/16"要沉頭（90° X ⌀10），供修螺絲后唧膠用

左

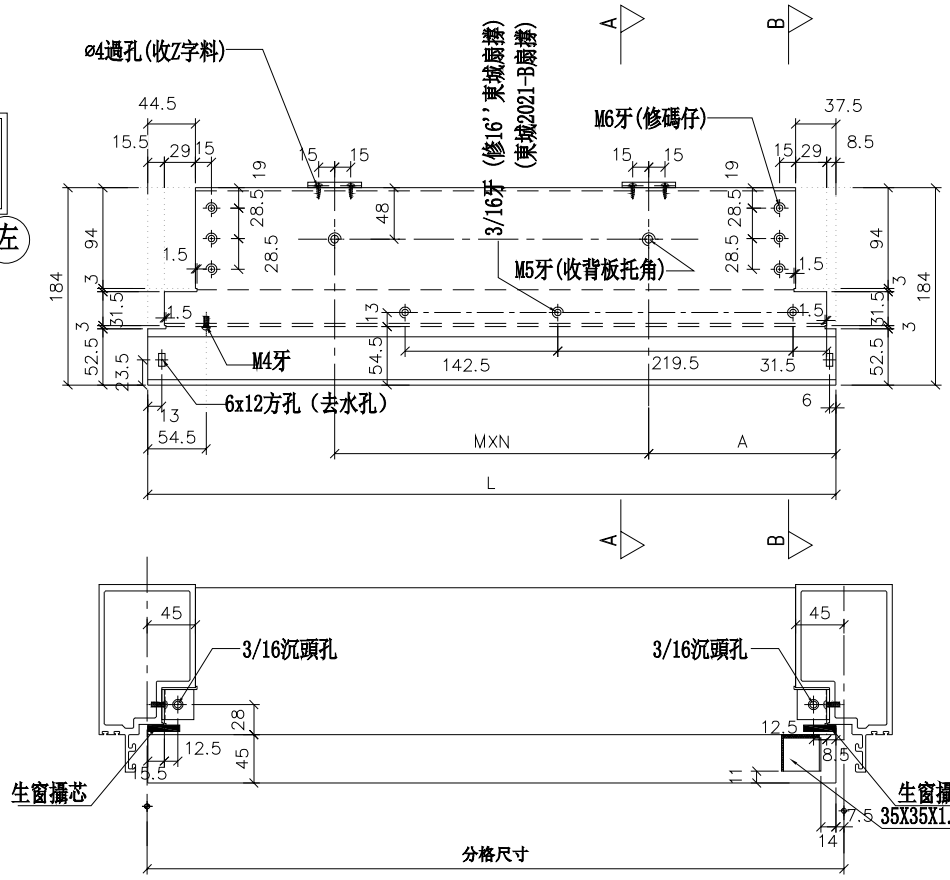

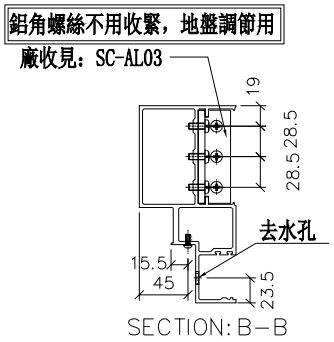

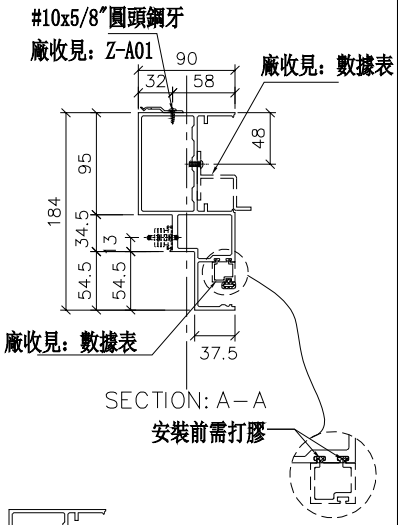

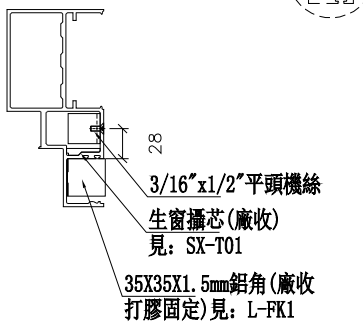

美特鋁質 有限公司
MIDI Aluminium Fabricator Ltd.


工程號	J-837	地盤	觀塘裕民坊


名稱	生梗橫料	制圖	羅志光	2019.1.07	修改	新增		
材料	X85553	復核	謝永林	2019.1.08	日期	2019.1.31		
顏色	EC-DG-S332054 (3塗)	批準			圖號	UN-ER01		

物料編號	L	數量	分格尺寸	使用位置	樓層
UN-ER01a	635	31	650	T1CW-G-1	10F~25F 29F~48F
	635	31	650	T1CW-B-2	10F~25F 29F~48F
	635	31	650	T1CW-L-2	10F~25F 29F~48F
	635	31	650	T1CW-J-2	10F~25F 29F~48F
	合計：	124			


*注意:
螺絲鑽平頭孔事宜，請留意M5及3/16"要沉頭（90° X ⌀10），供修螺絲后唧膠用

左

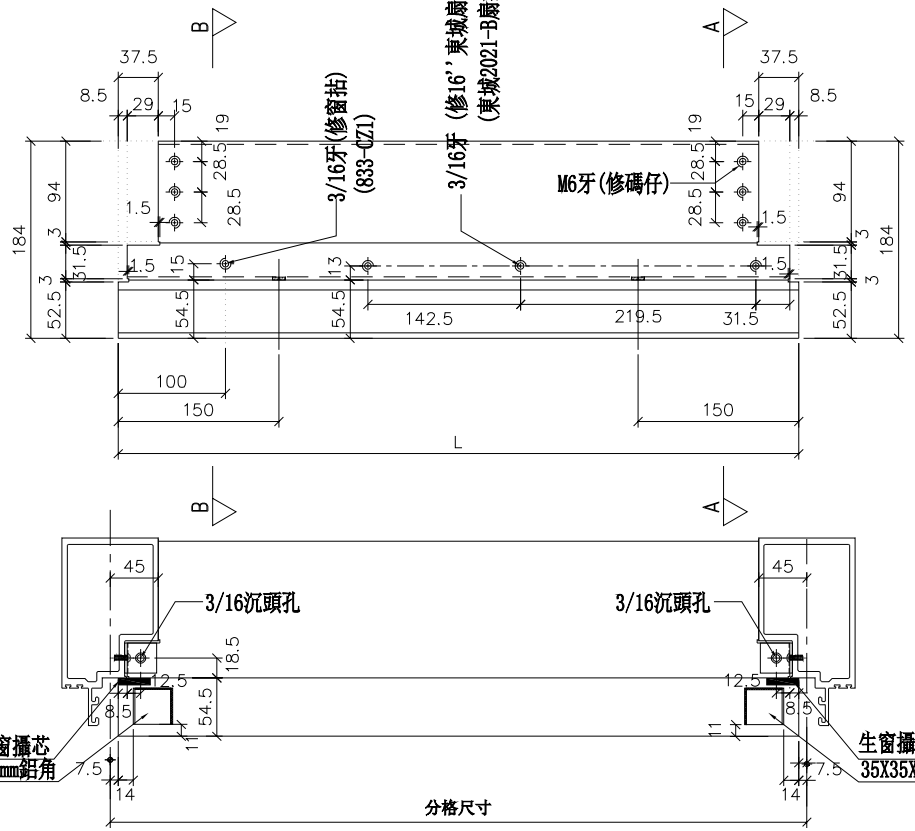


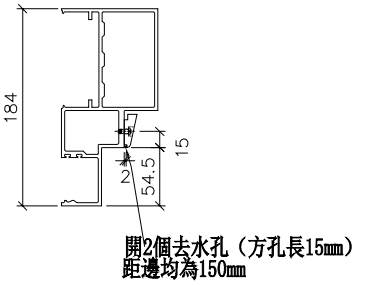

SECTION: B－B

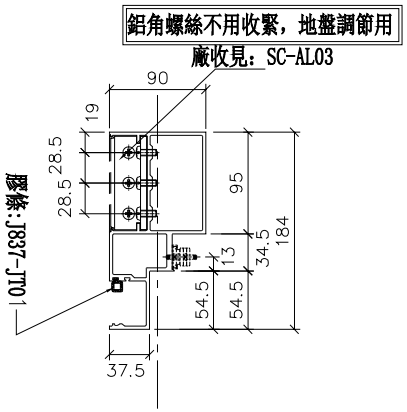

SECTION: A－A

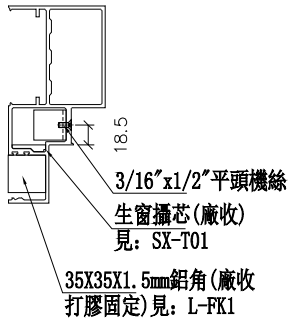


美特鋁質 有限公司 MIDI Aluminium Fabricator Ltd.	工程號	J-837	地盤	觀塘裕民坊	制圖	羅志光	2019.1.07
					復核	謝永林	2019.1.08
					批準		


修改	新增		
日期	2019.1.31		
圖號	UN-ER01a		


名稱	生梗橫料
材料	X85553
顏色	EC-DG-S332054 (3塗)


物料編號	L	數量	M	X	N	A	分格尺寸	使用位置	廠收背板托角編號	廠收單玻線編號	樓層
UN-ER01S	642	31	300	X	1	167.5	650	T1CW-A-2	UN-HT1	UN-EH1aR	10F~25F 29F~48F
	642	31	300	X	1	167.5	650	T1CW-C-1	UN-HT1	UN-EH1aR	10F~25F 29F~48F
	合計:	62									

*注意:
螺絲鑽平頭孔事宜，請留意M5及3/16"要沉頭（90° X ⌀10），供修螺絲后唧膠用

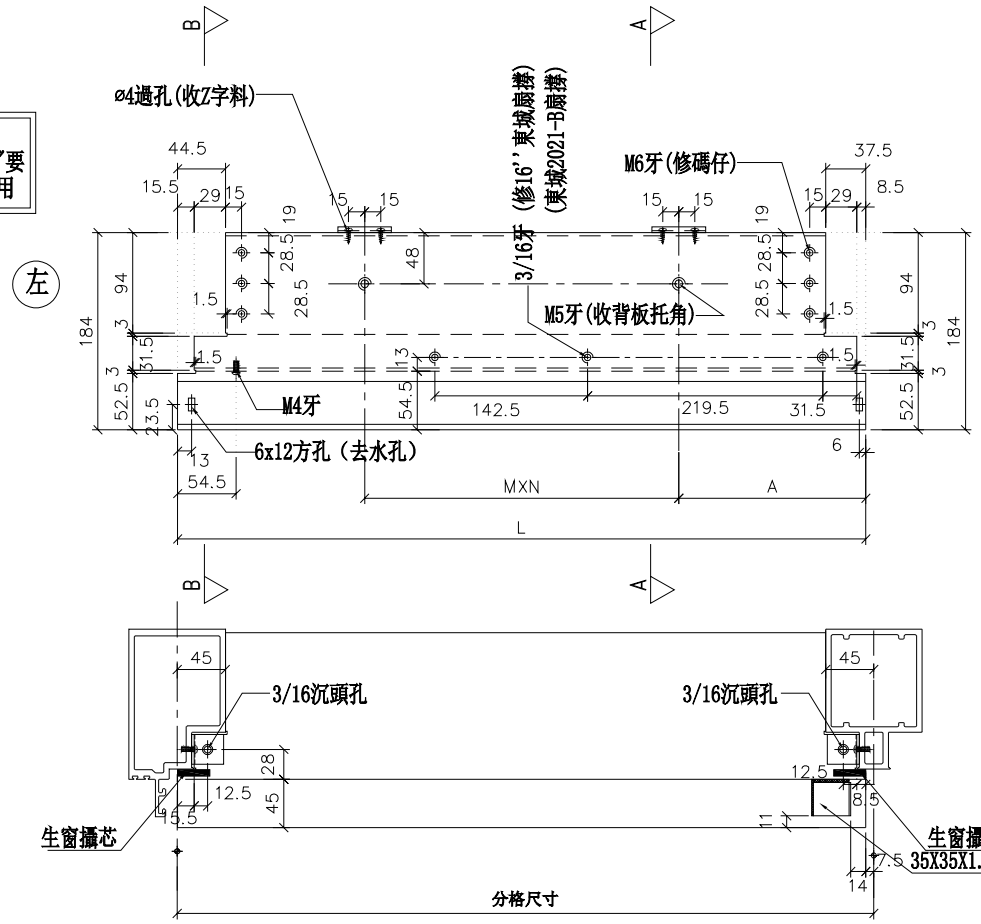

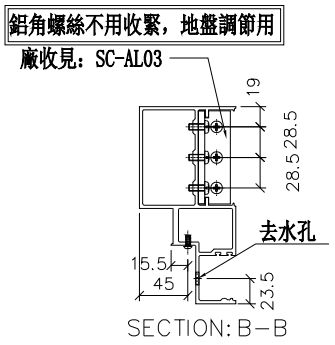

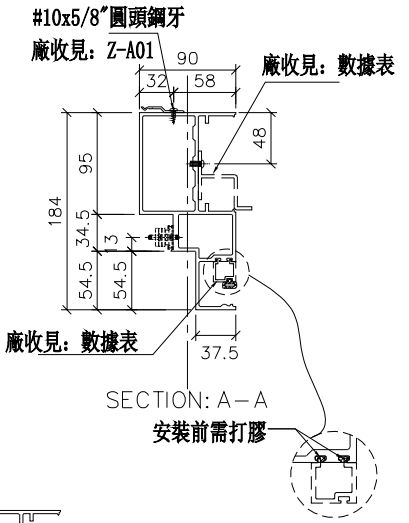

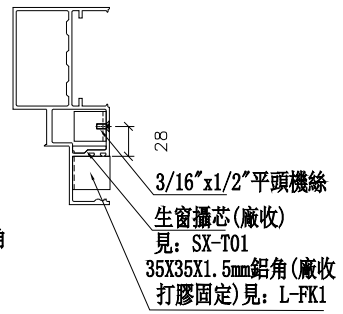

美特鋁質 有限公司
MDI Aluminium Fabricator Ltd.


工程號	J-837	地盤	觀塘裕民坊


名稱	生梗橫料	制圖	羅志光	2019.1.07	修改	新增		
材料	X85553	復核	謝永林	2019.1.08	日期	2019.1.31		
顏色	EC-DG-S332054 (3塗)	批準			圖號	UN-ER01S		

美特鋁質 有限公司
MIDI Aluminium Fabricator Ltd.


工程號	J-837	地盤	觀塘裕民坊

物料編號	L	數量	分格尺寸	使用位置	樓層
UN-ER01aS	635	31	650	T1CW-A-2	10F~25F 29F~48F
	635	31	650	T1CW-C-1	10F~25F 29F~48F
	合計:	62			

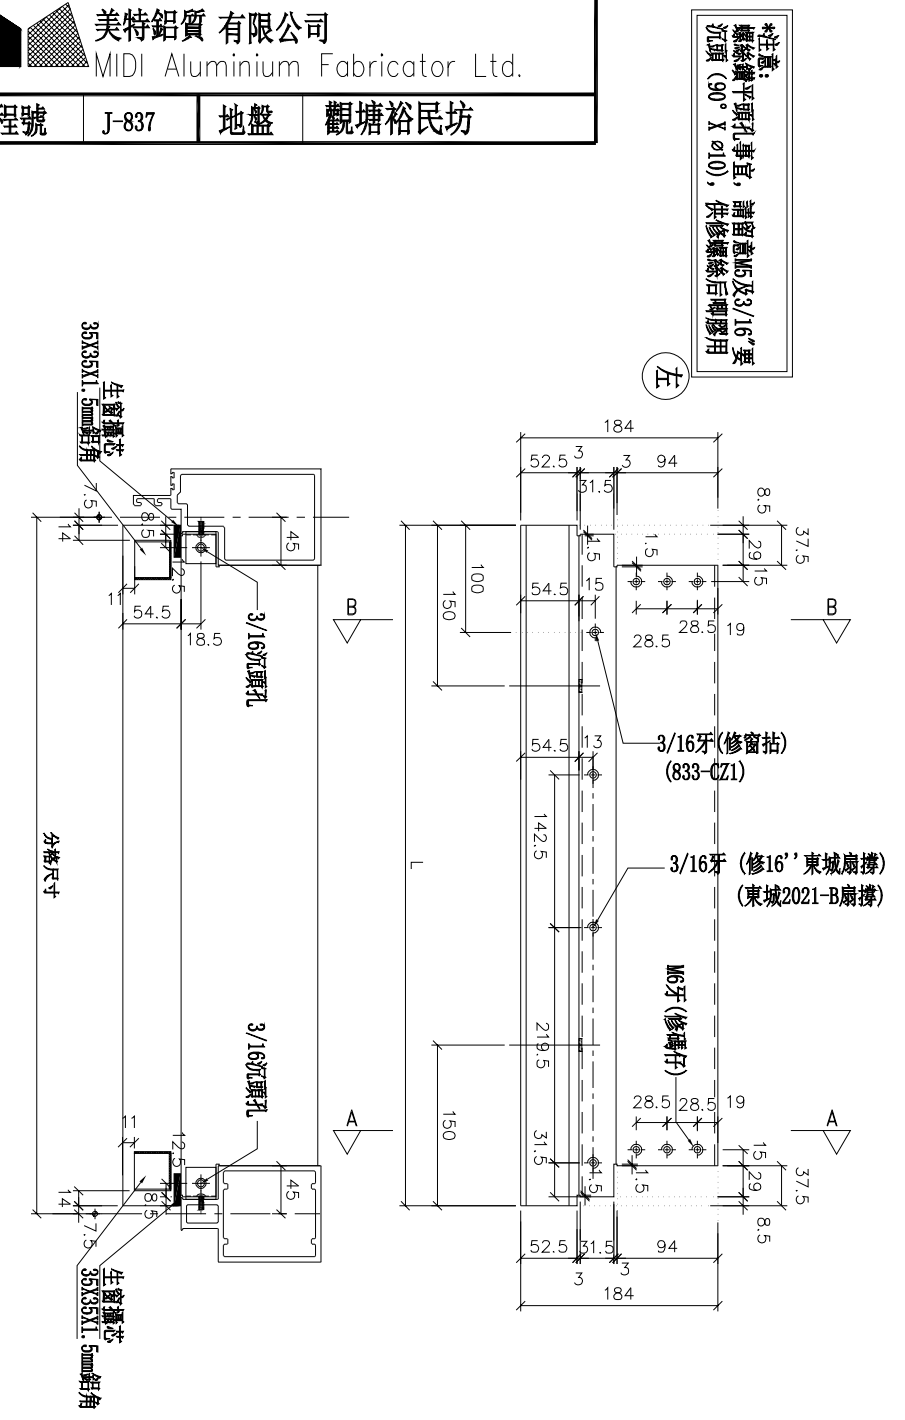


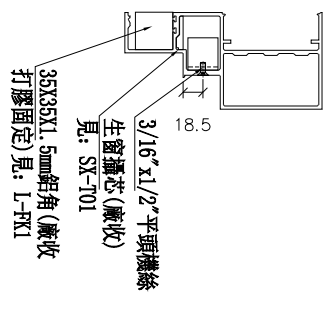

SECTION: A-A

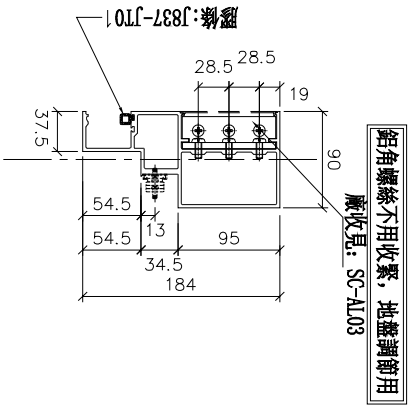


SECTION: B-B

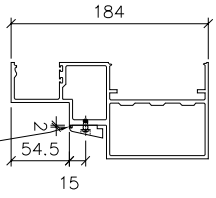



名稱	生梗橫料	制圖	羅志光	2019.1.07	修改	新增		
材料	X85553	復核	謝永林	2019.1.08	日期	2019.1.31		
顏色	EC-DG-S332054 (3塗)	批準			圖號	UN-ER01aS		


物料編號	L	數量	M	X	N	A	分格尺寸	使用位置	廠收背板托角編號	廠收單玻線編號	樓層
UN-ER02	442	31	250	X	1	92.5	450	T1CW-H-1	UN-HT2	UN-EH2aR	10F~25F 29F~48F
	442	31	250	X	1	92.5	450	T1CW-A-1	UN-HT2	UN-EH2aR	10F~25F 29F~48F
	合計：	62									

*注意：
螺絲鑽平頭孔事宜，請留意M5及3/16"要沉頭（90° X ø10），供修螺絲后唧膠用

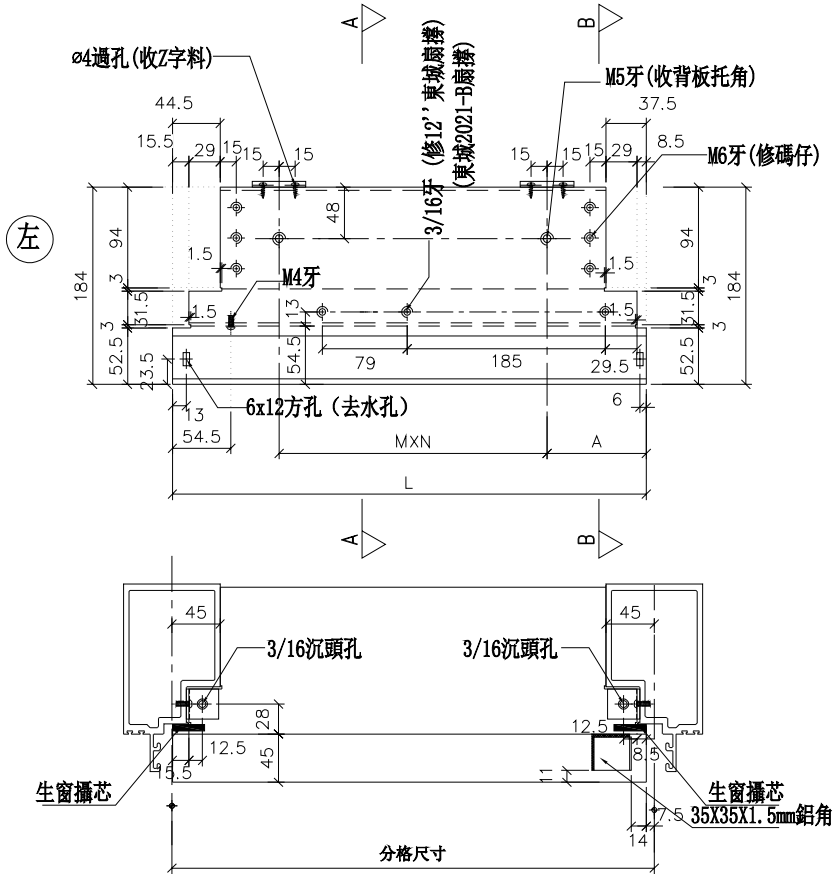

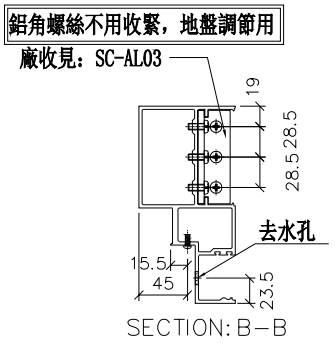

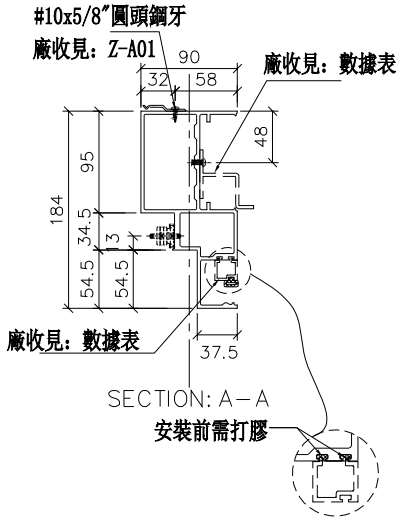

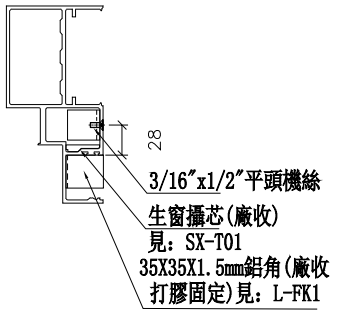


美特鋁質 有限公司 MIDI Aluminium Fabricator Ltd.	工程號	J-837	地盤	觀塘裕民坊


制圖	羅志光	2019.1.07	修改	新增	
復核	謝永林	2019.1.08	日期	2019.1.31	
批準			圖號	UN-ER02	

名稱	生梗橫料
材料	X85553
顏色	EC-DG-S332054 (3塗)


物料編號	L	數量	分格尺寸	使用位置	樓層
UN-ER02a	435	31	450	T1CW-H-1	10F~25F 29F~48F
	435	31	450	T1CW-A-1	10F~25F 29F~48F
	合計：	62			

*注意:
螺絲鑽平頭孔事宜，請留意M5及3/16"要沉頭（90° X ⌀10），供修螺絲后唧膠用

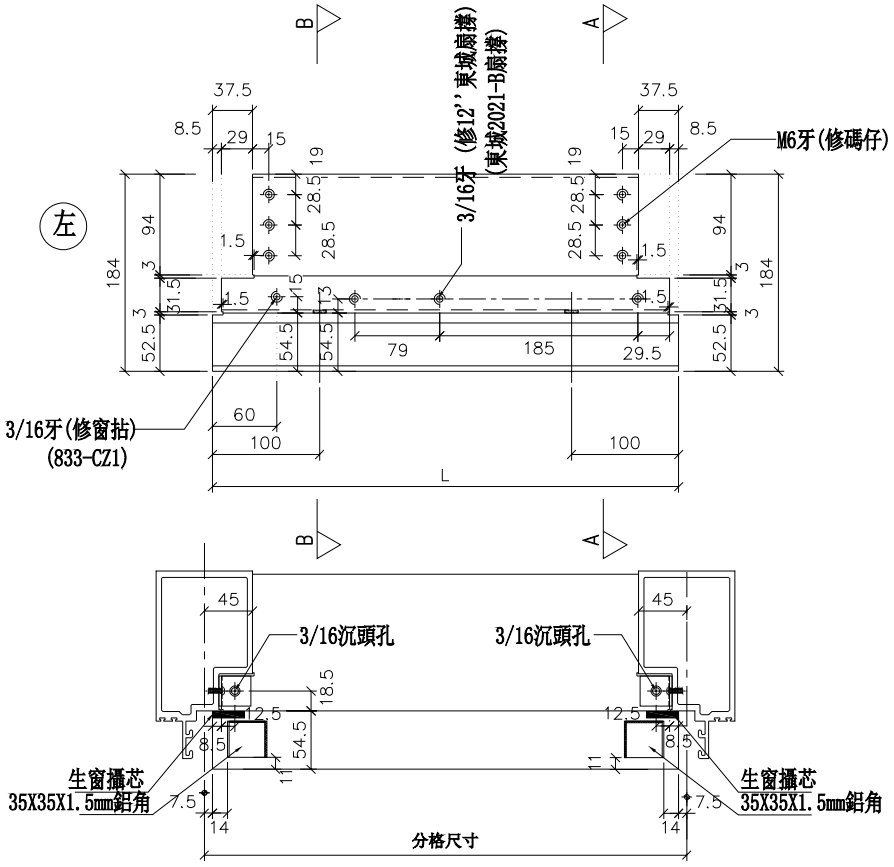


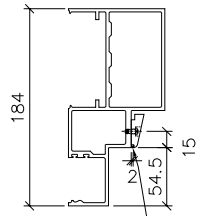

SECTION: B－B

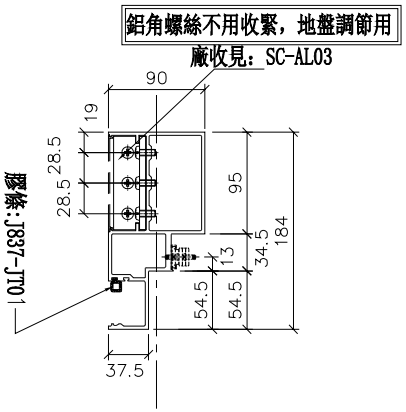

SECTION: A－A

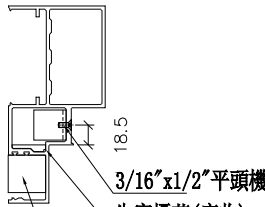


名稱	生梗橫料	制圖	羅志光	2019.1.07	新增
材料	X85553	復核	謝永林	2019.1.08	2019.1.31
顏色	EC-DG-S332054 (3塗)	批準			UN-ER02a


工程號	J-837	地盤	觀塘裕民坊		


美特鋁質 有限公司
MIDI Aluminium Fabricator Ltd.


物料編號	L	數量	M	X	N	A	分格尺寸	使用位置	廠收背板托角編號	廠收單玻線編號	樓層
UN-EL01	642	62	300	X	1	167.5	650	T1CW-F-2	UN-HT1	UN-EH1a	10F~25F 29F~48F
	642	31	300	X	1	167.5	650	T1CW-A-2	UN-HT1	UN-EH1a	10F~25F 29F~48F
	642	31	300	X	1	167.5	650	T1CW-C-1	UN-HT1	UN-EH1a	10F~25F 29F~48F
	642	31	300	X	1	167.5	650	T1CW-M-1	UN-HT1	UN-EH1a	10F~25F 29F~48F
	642	31	300	X	1	167.5	650	T1CW-K-1	UN-HT1	UN-EH1a	10F~25F 29F~48F
	642	31	300	X	1	167.5	650	T1CW-H-2	UN-HT1	UN-EH1a	10F~25F 29F~48F
	合計：	217									

*注意:
螺絲鑽平頭孔事宜，請留意M5及3/16"要沉頭（90° X ø10），供修螺絲后唧膠用

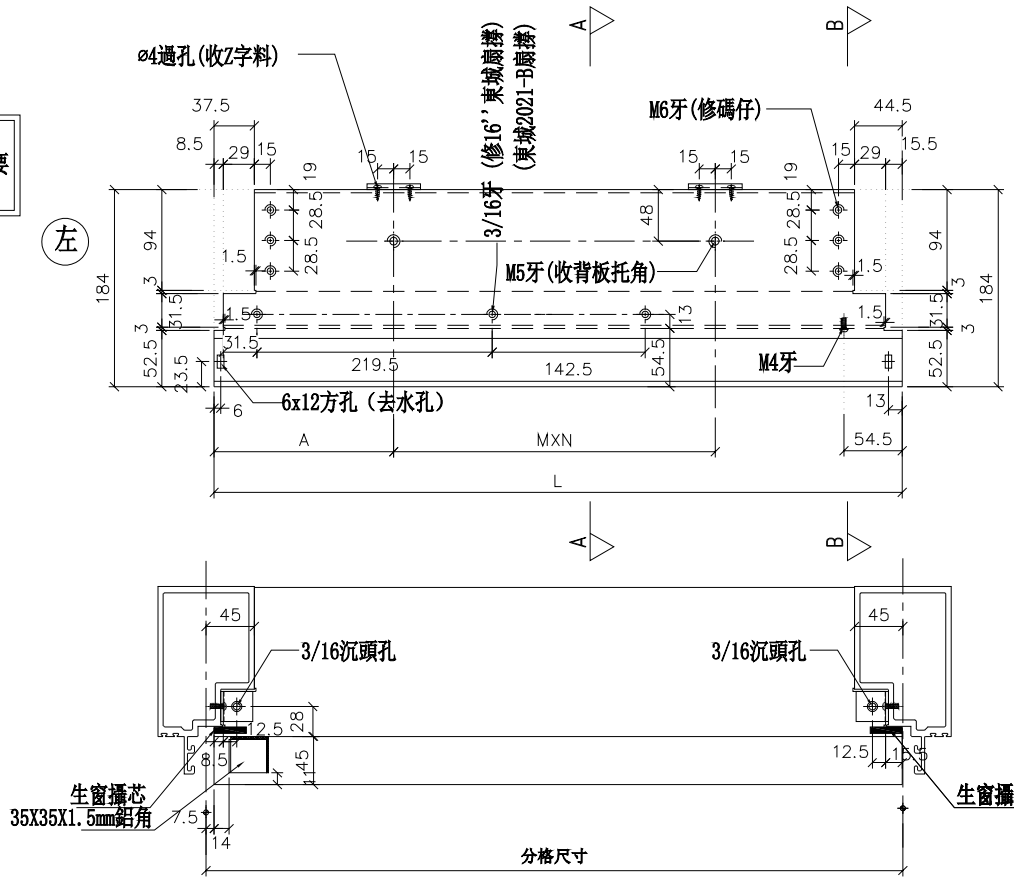

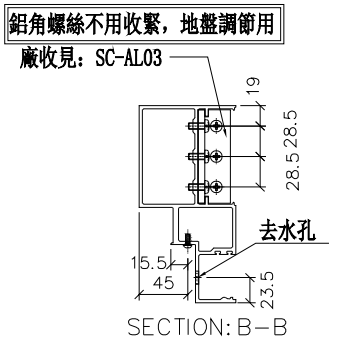

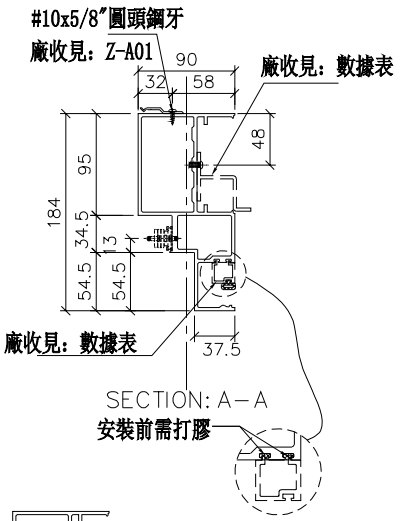

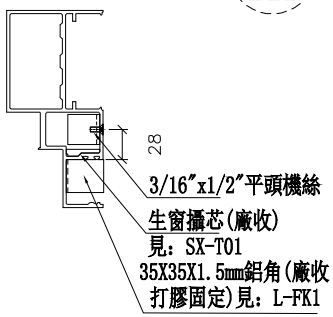


美特鋁質 有限公司
MIDI Aluminium Fabricator Ltd.


工程號	J-837	地盤	觀塘裕民坊

名稱	生梗橫料	制圖	羅志光	2019.1.07	修改	新增		
材料	X85553	復核	謝永林	2019.1.08	日期	2019.1.31		
顏色	EC-DG-S332054 (3塗)	批準			圖號	UN-EL01		


物料編號	L	數量	分格尺寸	使用位置	樓層
UN-EL01a	635	62	650	T1CW-F-2	10F~25F 29F~48F
	635	31	650	T1CW-A-2	10F~25F 29F~48F
	635	31	650	T1CW-C-1	10F~25F 29F~48F
	635	31	650	T1CW-M-1	10F~25F 29F~48F
	635	31	650	T1CW-K-1	10F~25F 29F~48F
	635	31	650	T1CW-H-2	10F~25F 29F~48F
	合計：	217			

*注意:
螺絲鑽平頭孔事宜，請留意M5及3/16"要沉頭（90° X ⌀10），供修螺絲后唧膠用

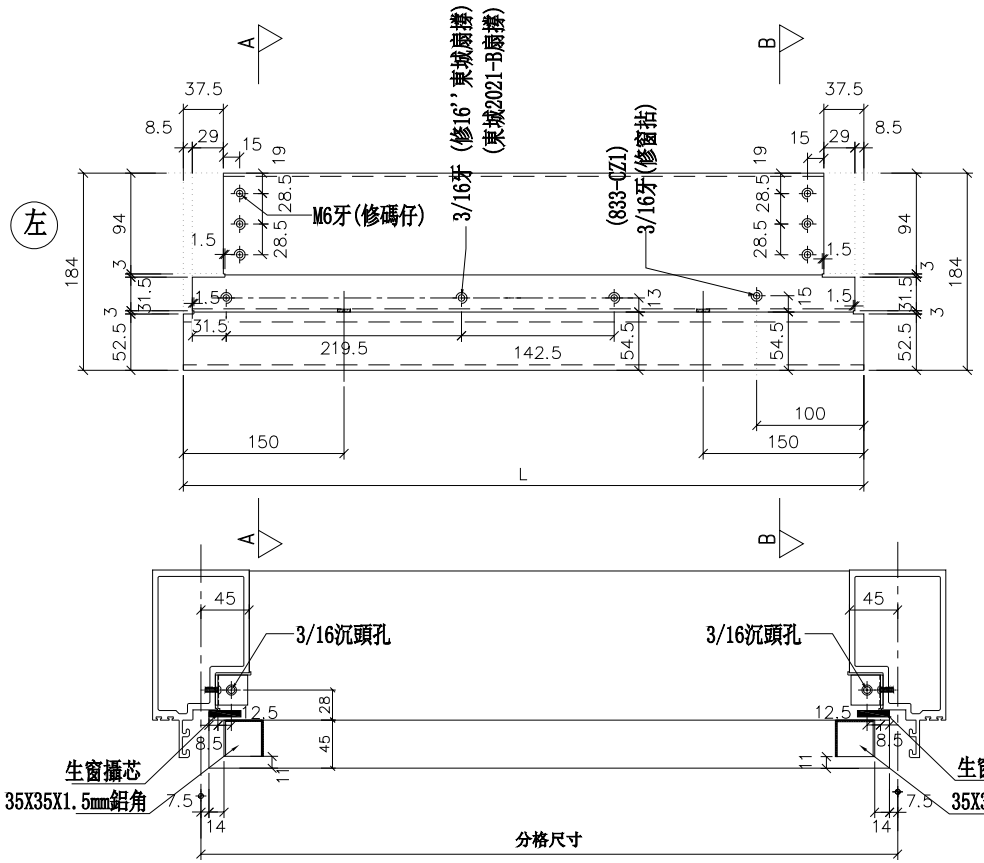


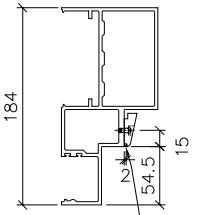

SECTION: B－B

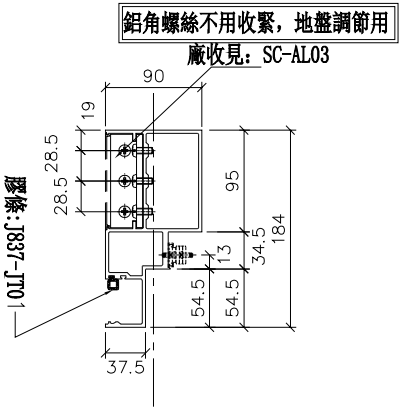

SECTION: A－A

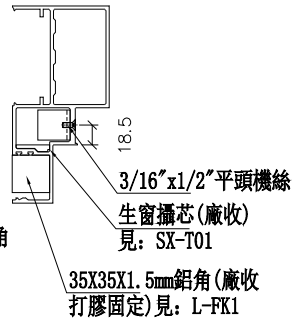


美特鋁質 有限公司 MIDI Aluminium Fabricator Ltd.			
工程號	J-837	地盤	觀塘裕民坊


			修改	新增	
制圖	羅志光	2019.1.07	日期	2019.1.31	
復核	謝永林	2019.1.08	圖號	UN-EL01a	
批準					

名稱	生梗橫料
材料	X85553
顏色	EC-DG-S332054 (3塗)

物料編號	L	數量	M	X	N	A	分格尺寸	使用位置	廠收背板托角編號	廠收單玻線編號	樓層
UN-EL01S	642	31	300	X	1	167.5	650	T1CW-G-1	UN-HT1	UN-EH1a	10F~25F 29F~48F
	642	31	300	X	1	167.5	650	T1CW-A-2	UN-HT1	UN-EH1a	10F~25F 29F~48F
	642	31	300	X	1	167.5	650	T1CW-B-2	UN-HT1	UN-EH1a	10F~25F 29F~48F
	合計：	93									

*注意：
螺絲鑽平頭孔事宜，請留意M5及3/16"要沉頭（90° X ø10），供修螺絲后唧膠用

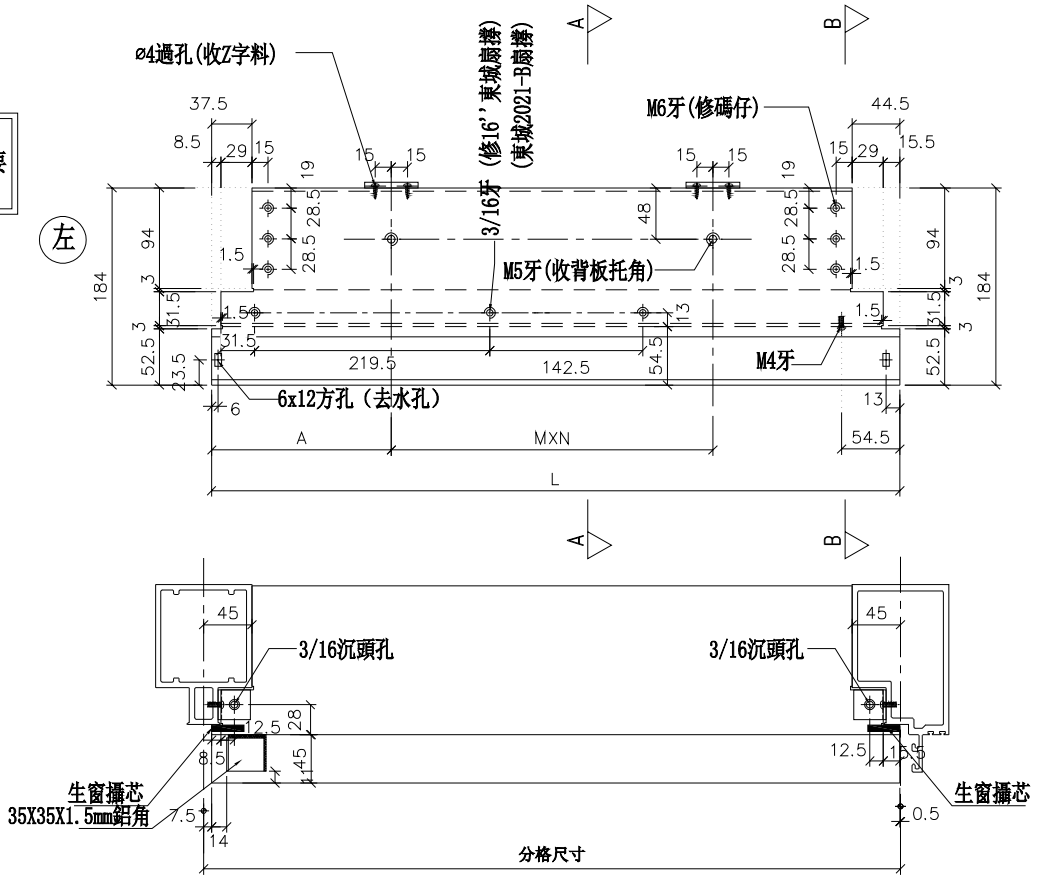

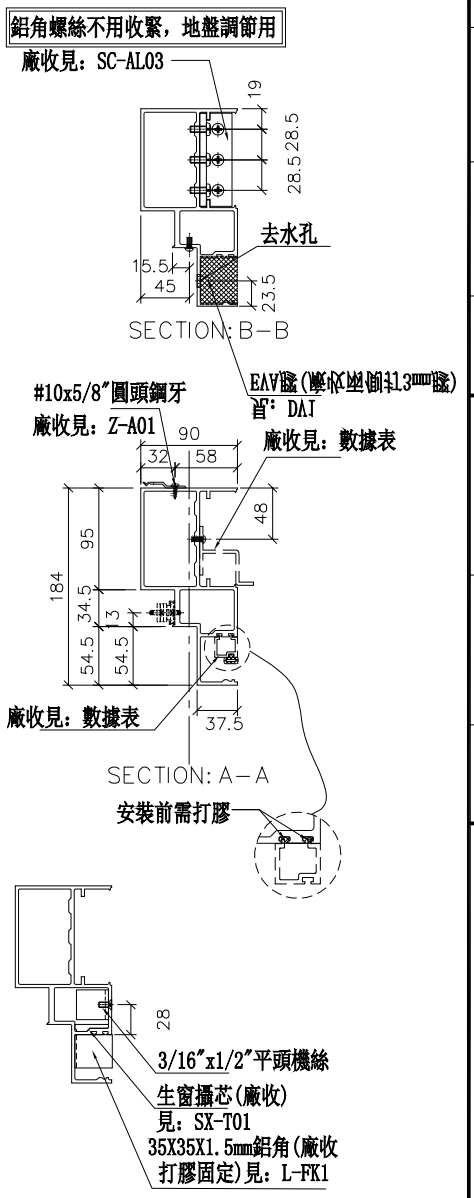

修改	日期	圖號
新增	2019.1.31	UN-EL01S

制圖	羅志光	2019.1.07	
復核	謝永林	2019.1.08	
批準			

名稱	生梗橫料
材料	X85553
顏色	EC-DG-S332054 (3塗)


美特鋁質 有限公司
MIDI Aluminium Fabricator Ltd.

工程號	J-837	地盤	觀塘裕民坊

美特鋁質 有限公司
MIDI Aluminium Fabricator Ltd.

工程號	J-837	地盤	觀塘裕民坊


物料編號	L	數量	分格尺寸	使用位置	樓層
UN-EL01aS	635	31	650	T1CW-G-1	10F~25F 29F~48F
	635	31	650	T1CW-A-2	10F~25F 29F~48F
	635	31	650	T1CW-B-2	10F~25F 29F~48F
合計:		93			

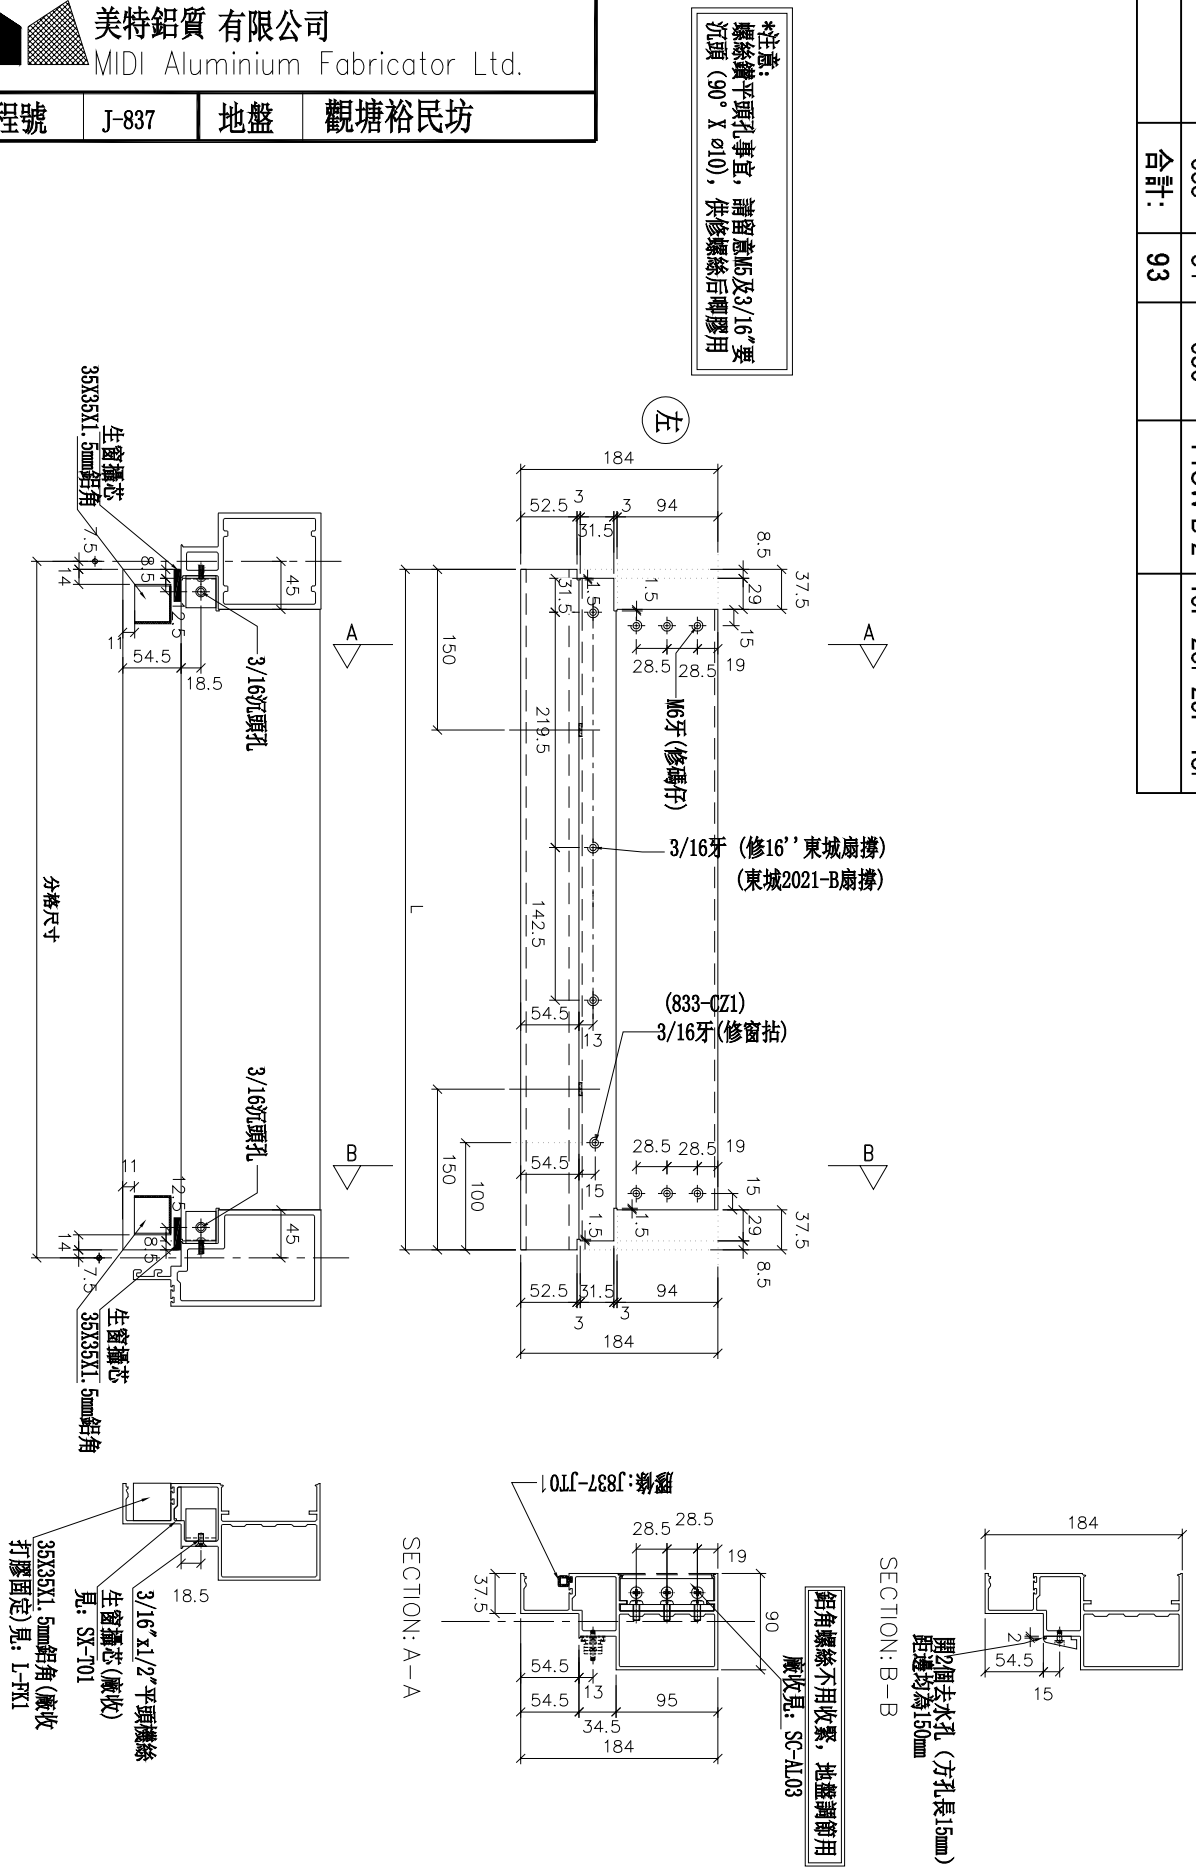



名稱	生梗橫料	制圖	羅志光	2019.1.07	修改	新增		
材料	X85553	復核	謝永林	2019.1.08	日期	2019.1.31		
顏色	EC-DG-S332054 (3塗)	批準			圖號	UN-EL01aS		


物料編號	L	數量	M	X	N	A	分格尺寸	使用位置	廠收背板托角編號	廠收單玻線編號	樓層
UN-EL02	442	31	250	X	1	92.5	450	T1CW-G-2	UN-HT2	UN-EH2a	10F~25F 29F~48F
	442	31	250	X	1	92.5	450	T1CW-B-3	UN-HT2	UN-EH2a	10F~25F 29F~48F
	合計:	62									


*注意:
螺絲鑽平頭孔事宜，請留意M5及3/16"要沉頭（90° X ⌀10），供修螺絲后唧膠用

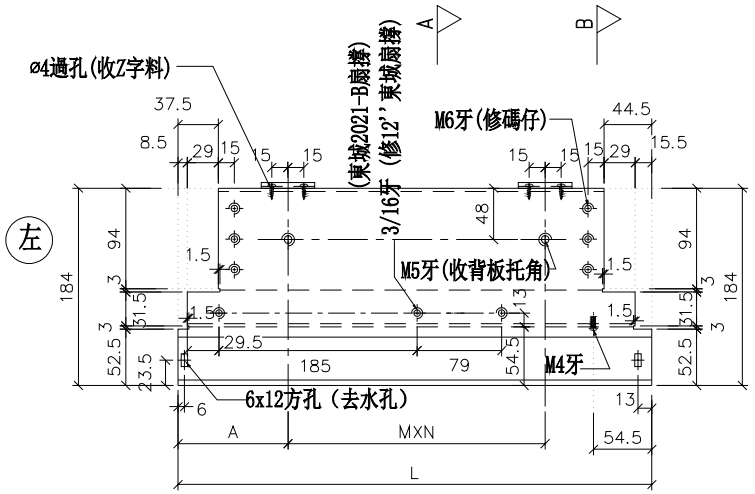

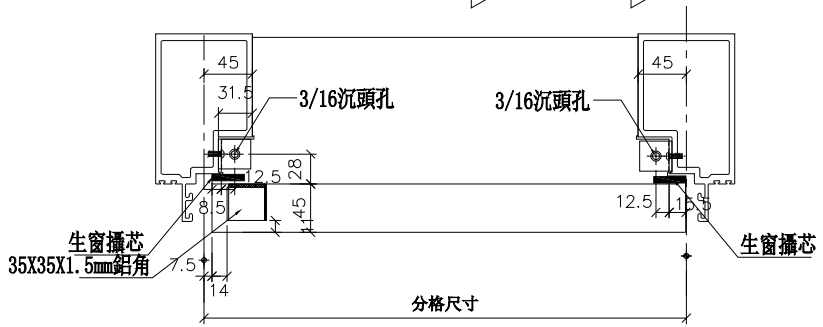

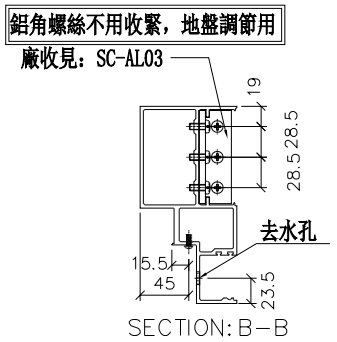

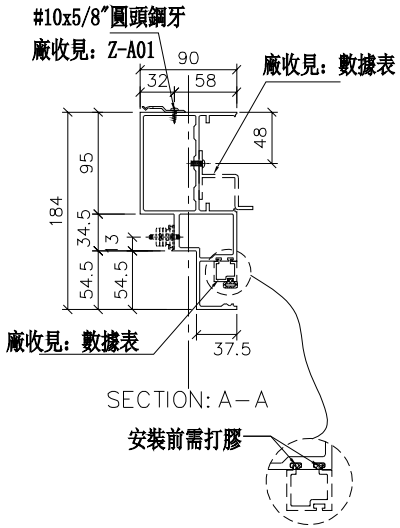

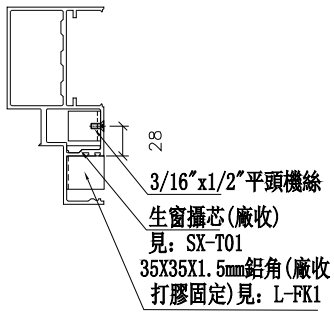


美特鋁質 有限公司
MDI Aluminium Fabricator Ltd.


工程號	J-837	地盤	觀塘裕民坊

名稱	生梗橫料	制圖	羅志光	2019.1.07	修改	新增		
材料	X85553	復核	謝永林	2019.1.08	日期	2019.1.31		
顏色	EC-DG-S332054 (3塗)	批準			圖號	UN-EL02		


物料編號	L	數量	分格尺寸	使用位置	樓層
UN-EL02a	435	31	450	T1CW-G-2	10F~25F 29F~48F
	435	31	450	T1CW-B-3	10F~25F 29F~48F
	合計：	62			

*注意:
螺絲鑽平頭孔事宜，請留意M5及3/16"要沉頭（90° X ⌀10），供修螺絲后唧膠用

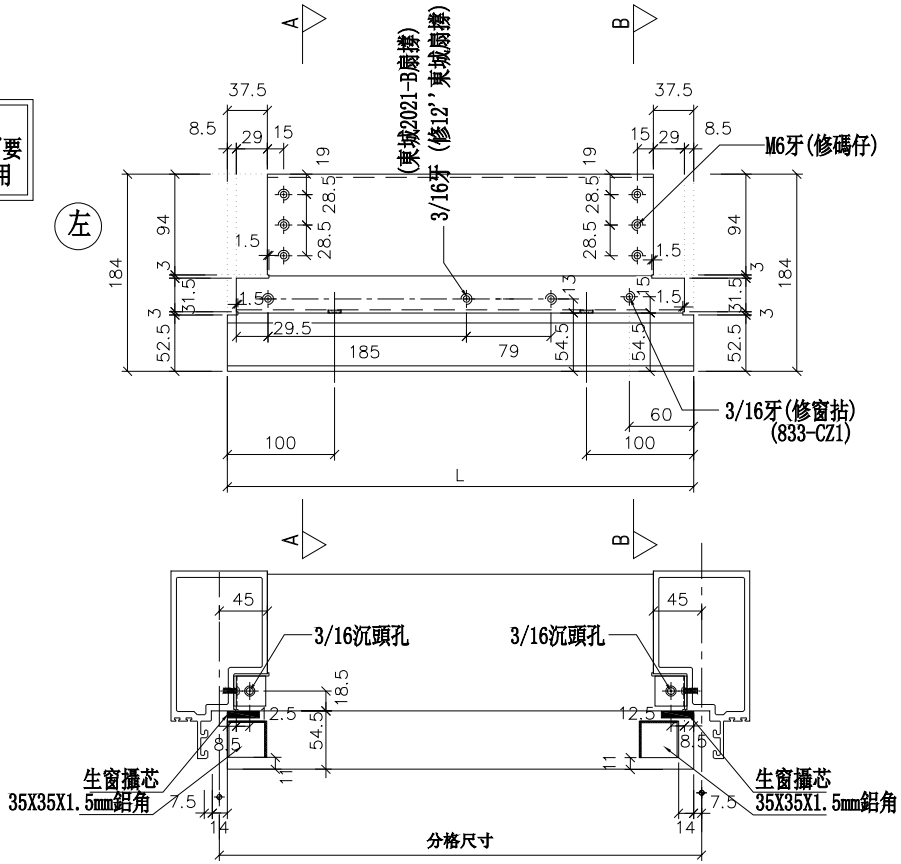


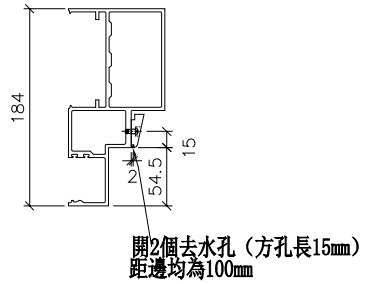

SECTION: B－B

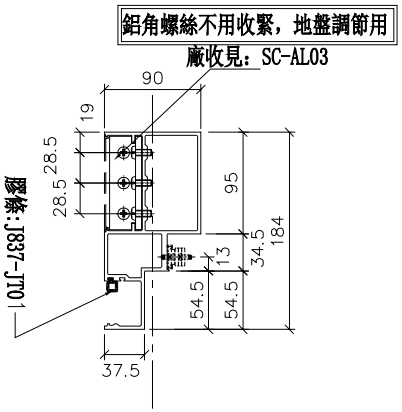

SECTION: A－A

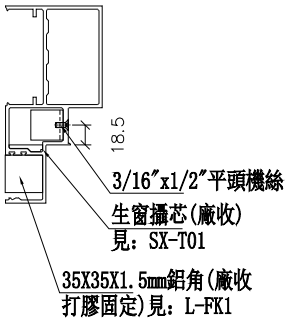

美特鋁質 有限公司 MIDI Aluminium Fabricator Ltd.	
工程號	J-837
地盤	觀塘裕民坊

制圖	羅志光	2019.1.07	
復核	謝永林	2019.1.08	
批準			


修改	新增		
日期	2019.1.31		
圖號	UN-EL02a		

名稱	生梗橫料
材料	X85553
顏色	EC-DG-S332054 (3塗)

美特鋁質 有限公司
MIDI Aluminium Fabricator Ltd.

工程號	J-837	地盤	觀塘裕民坊

物料編號	L	數量	M	X	N	A	分格尺寸	使用位置	廠收背板花角編號	廠收單玻線編號	橫圖
UN-EL16	542	31	300	X	1	117.5	550	T1CW-A-1	UN-HT16	UN-EH16a	10F~25F 29F~48F

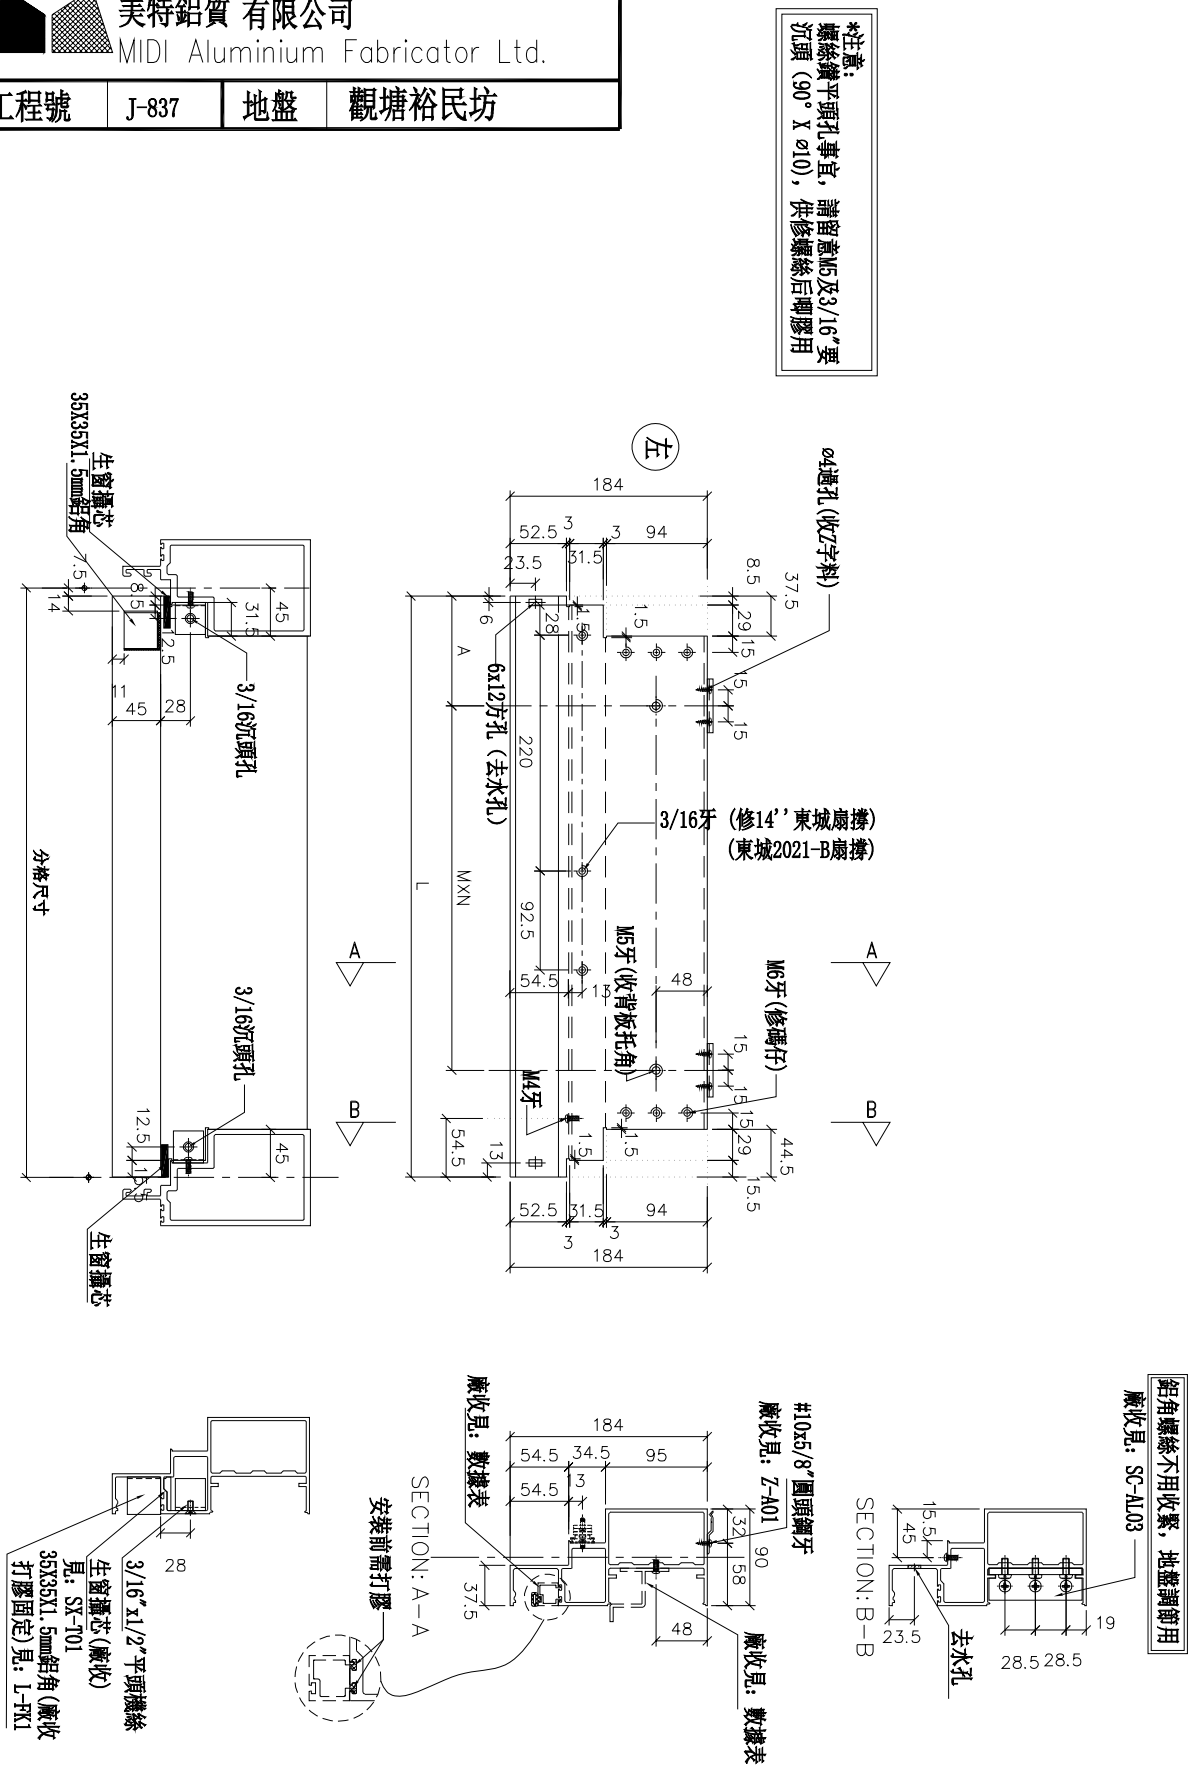



名稱	生梗橫料	制圖	羅志光	2019.1.07	修改	新增		
材料	X85553	復核	謝永林	2019.1.08	日期	2019.1.31		
顏色	EC-DG-S332054 (3塗)	批準			圖號	UN-EL16		

物料編號	L	數量	分格尺寸	使用位置	樓層
UN-EL16a	535	31	550	T1CW-A-1	10F~25F 29F~48F


*注意:
螺絲鑽平頭孔事宜，請留意M5及3/16"要沉頭（90° X ⌀10），供修螺絲后唧膠用

左

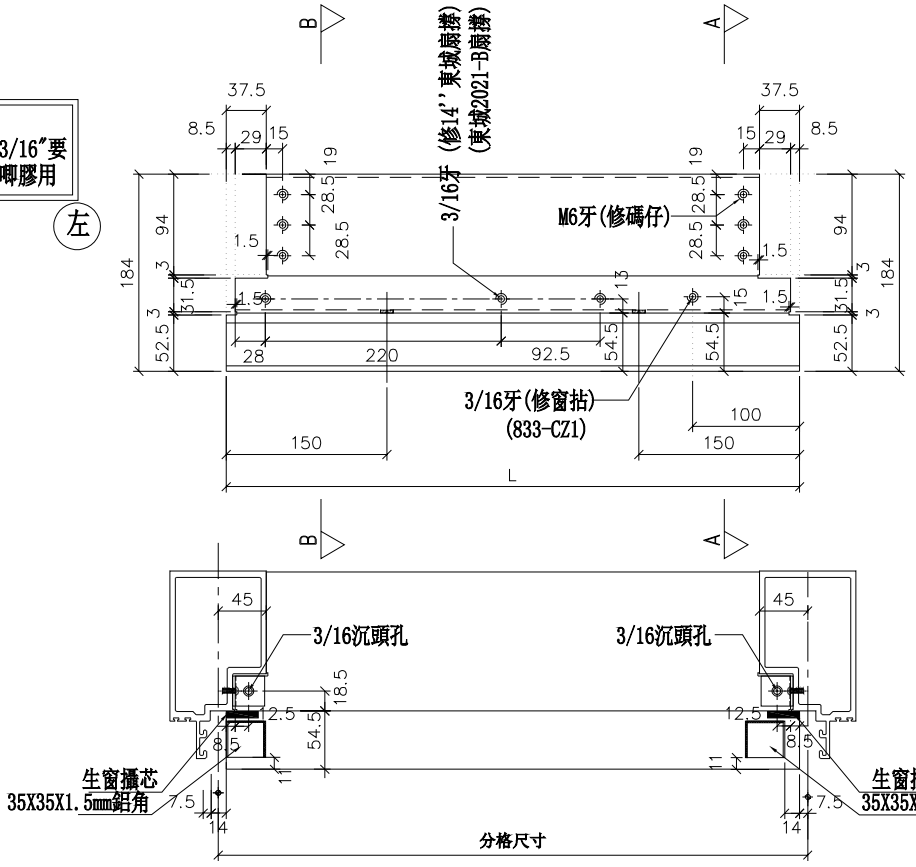


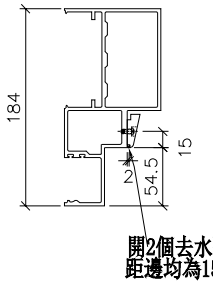

SECTION: B-B

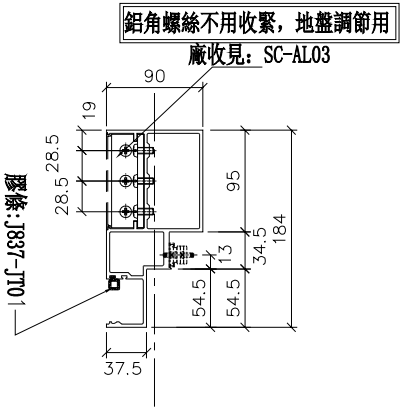

SECTION: A-A

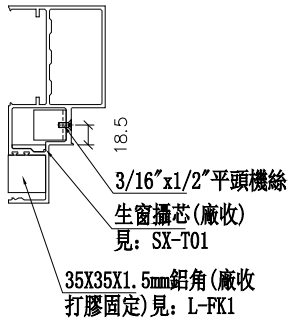


美特鋁質 有限公司
MIDI Aluminium Fabricator Ltd.


工程號	J-837	地盤	觀塘裕民坊


名稱	生梗橫料	制圖	羅志光	2019.1.07	修改	新增		
材料	X85553	復核	謝永林	2019.1.08	日期	2019.1.31		
顏色	EC-DG-S332054 (3塗)	批準			圖號	UN-EL16a		


物料編號	L	數量	M	X	N	A	分格尺寸	使用位置	廠收背板托角編號	廠收單玻線編號	樓層
UN-ER01RS	642	31	300	X	1	167.5	650	T1CW-E-1	UN-HT1	UN-EH1aR	10F~25F 29F~48F
	642	31	300	X	1	167.5	650	T1CW-H-2	UN-HT1	UN-EH1aR	10F~25F 29F~48F
	合計:	31									

*注意:
螺絲鑽平頭孔事宜，請留意M5及3/16"要沉頭（90° X ⌀10），供修螺絲后唧膠用

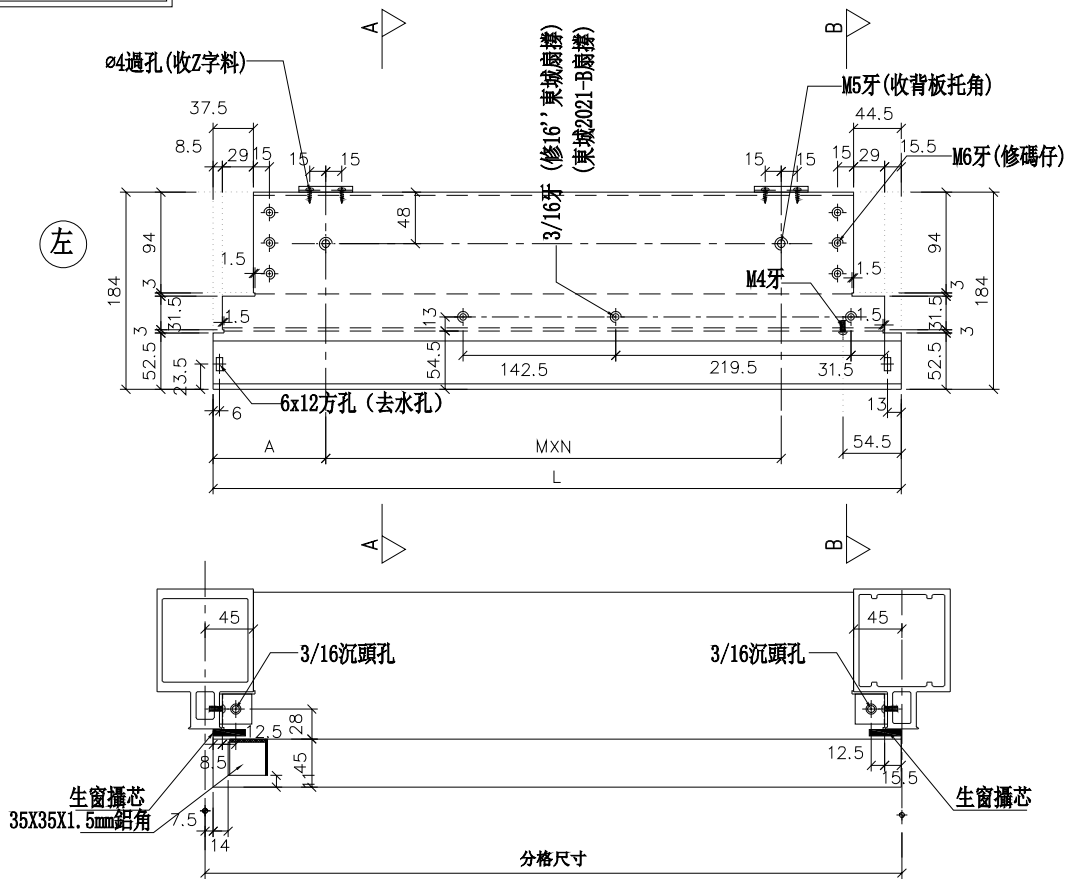

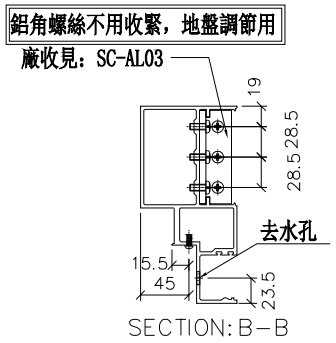

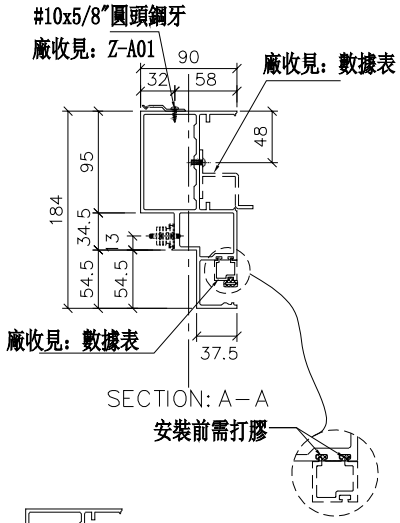

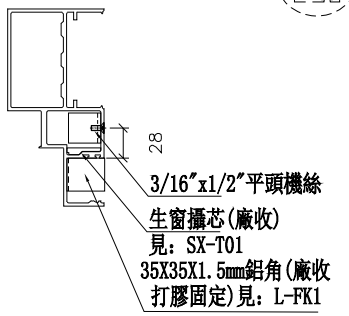

名稱	生梗橫料	制圖	羅志光	2019.1.07	修改	新增		
材料	X85553	復核	謝永林	2019.1.08	日期	2019.1.31		
顏色	EC-DG-S332054 (3塗)	批準			圖號	UN-ER01RS		


工程號	J-837	地盤	觀塘裕民坊


美特鋁質 有限公司
MIDI Aluminium Fabricator Ltd.

物料編號	L	數量	分格尺寸	使用位置	樓層
UN-ER01aRS	635	31	650	T1CW-E-1	10F~25F 29F~48F
	635	31	650	T1CW-H-2	10F~25F 29F~48F
	合計:	31			


*注意:
螺絲鑽平頭孔事宜，請留意M5及3/16"要沉頭（90° X ⌀10），供修螺絲后唧膠用

左

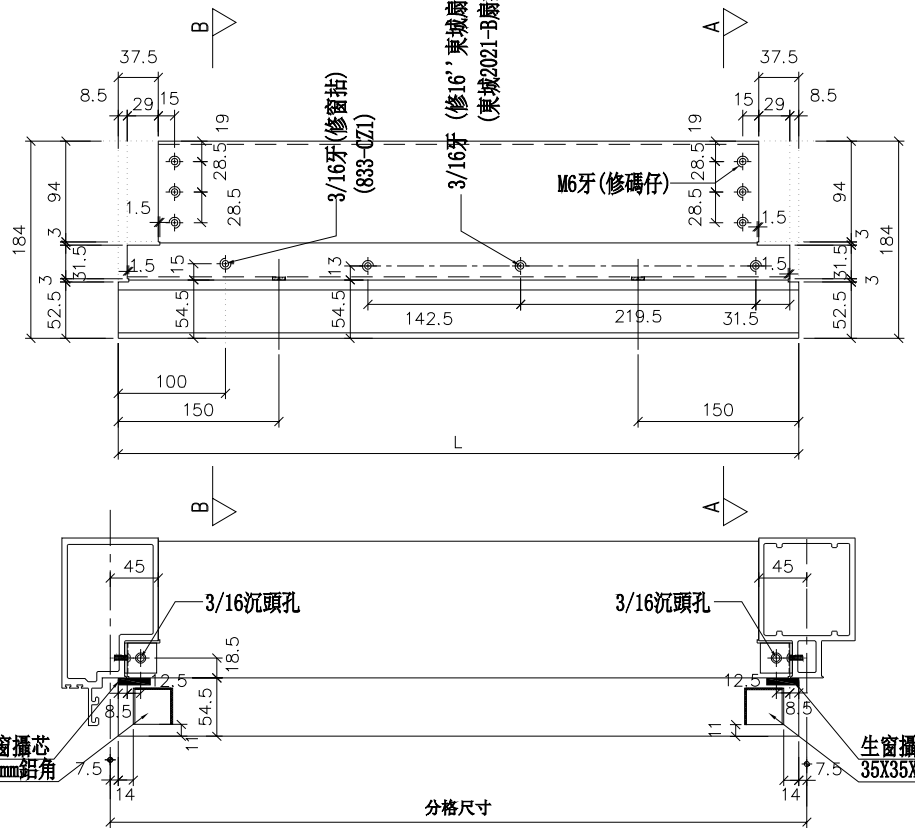


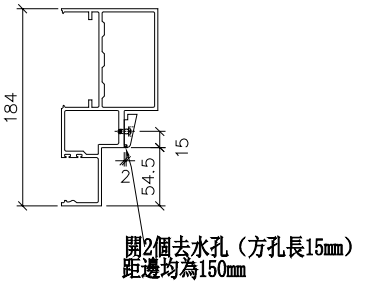

SECTION: B－B

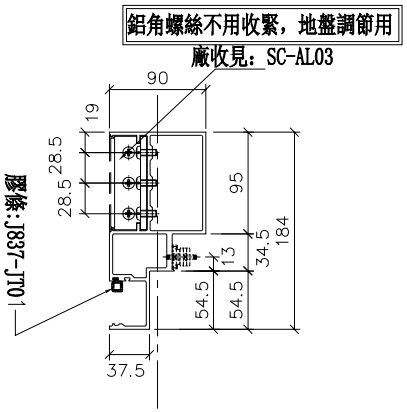

SECTION: A－A

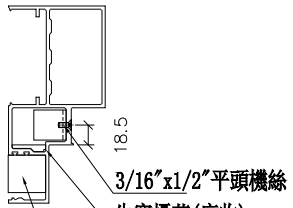

美特鋁質 有限公司 MIDI Aluminium Fabricator Ltd.	工程號	J-837	地盤	觀塘裕民坊


修改	新增				
日期	2019.1.31				
圖號	UN-ER01aRS				
制圖	羅志光	2019.1.07			
復核	謝永林	2019.1.08			
批準					
名稱	生梗橫料				
材料	X85553				
顏色	EC-DG-S332054 (3塗)				


美特鋁質 有限公司
MIDI Aluminium Fabricator Ltd.


工程號	J-837	地盤	觀塘裕民坊


物料編號	L	數量	M	X	N	A	分格尺寸	使用位置	廠收背板托角編號	廠收甲玻綫編號	樓層
UN-ER02RS	442	31	250	X	1	92.5	450	T1CW-D-1	UN-HT2	UN-EH2AR	10F~25F 29F~48F

*注意:
螺絲鑽平頭孔事宜，請留意M5及3/16"要
沉頭 (90° X ø10)，供修螺絲后嘟膠用

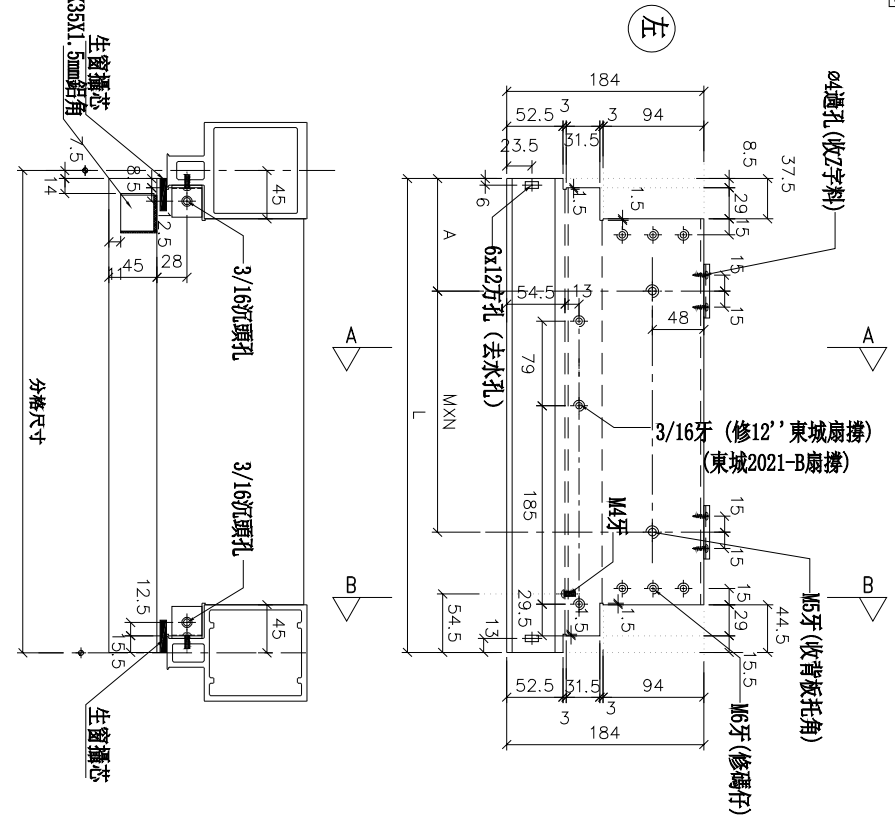

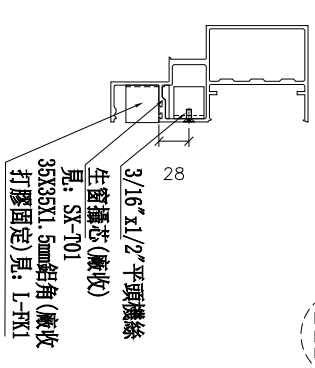

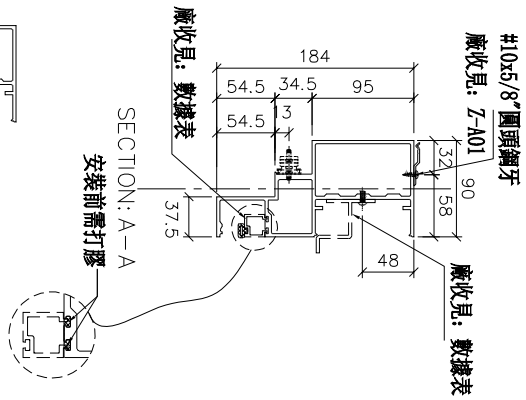

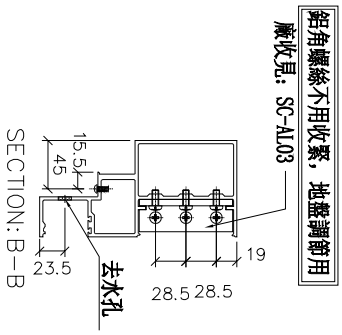


名稱	生梗橫料	制圖	羅志光	2019.1.07	修改	新增		
材料	X85553	復核	謝永林	2019.1.08	日期	2019.1.31		
顏色	EC-DG-S332054 (3塗)	批準			圖號	UN-ER02RS		


美特鋁質 有限公司
MIDI Aluminium Fabricator Ltd.

工程號	J-837	地盤	觀塘裕民坊


物料編號	L	數量	分格尺寸	使用位置	樓層
UN-ER02aRS	435	31	450	T1CW-D-1	10F~25F 29F~48F


*注意：
螺絲鑽平頭孔事宜，請留意M5及3/16"要
沉頭(90° X ø10)，供修螺絲后嘴膠用

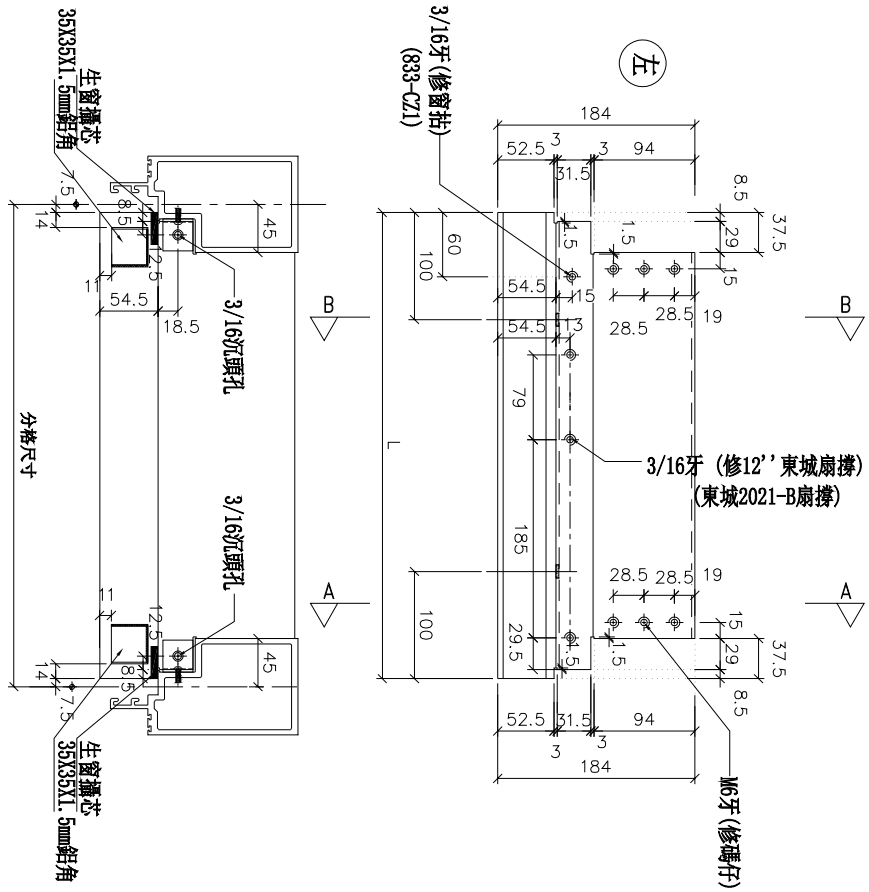

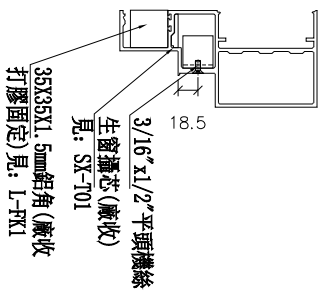

SECTION: A-A

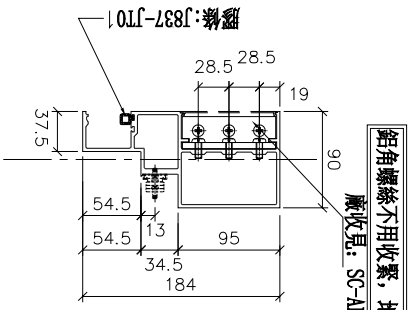

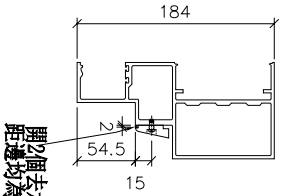

SECTION: B-B


名稱	生梗橫料	制圖	羅志光	2019.1.07	修改	新增		
材料	X85553	復核	謝永林	2019.1.08	日期	2019.1.31		
顏色	EC-DG-S332054 (3塗)	批準			圖號	UN-ER02aRS		

美特鋁質 有限公司
MIDI Aluminium Fabricator Ltd.

工程號	J-837	地盤	觀塘裕民坊

數據表參見：UN-E102-1

*注意：
螺絲鑽平頭孔事宜，請留意M5及3/16"要沉頭（90° X ⌀10），供修螺絲后嘅膠用

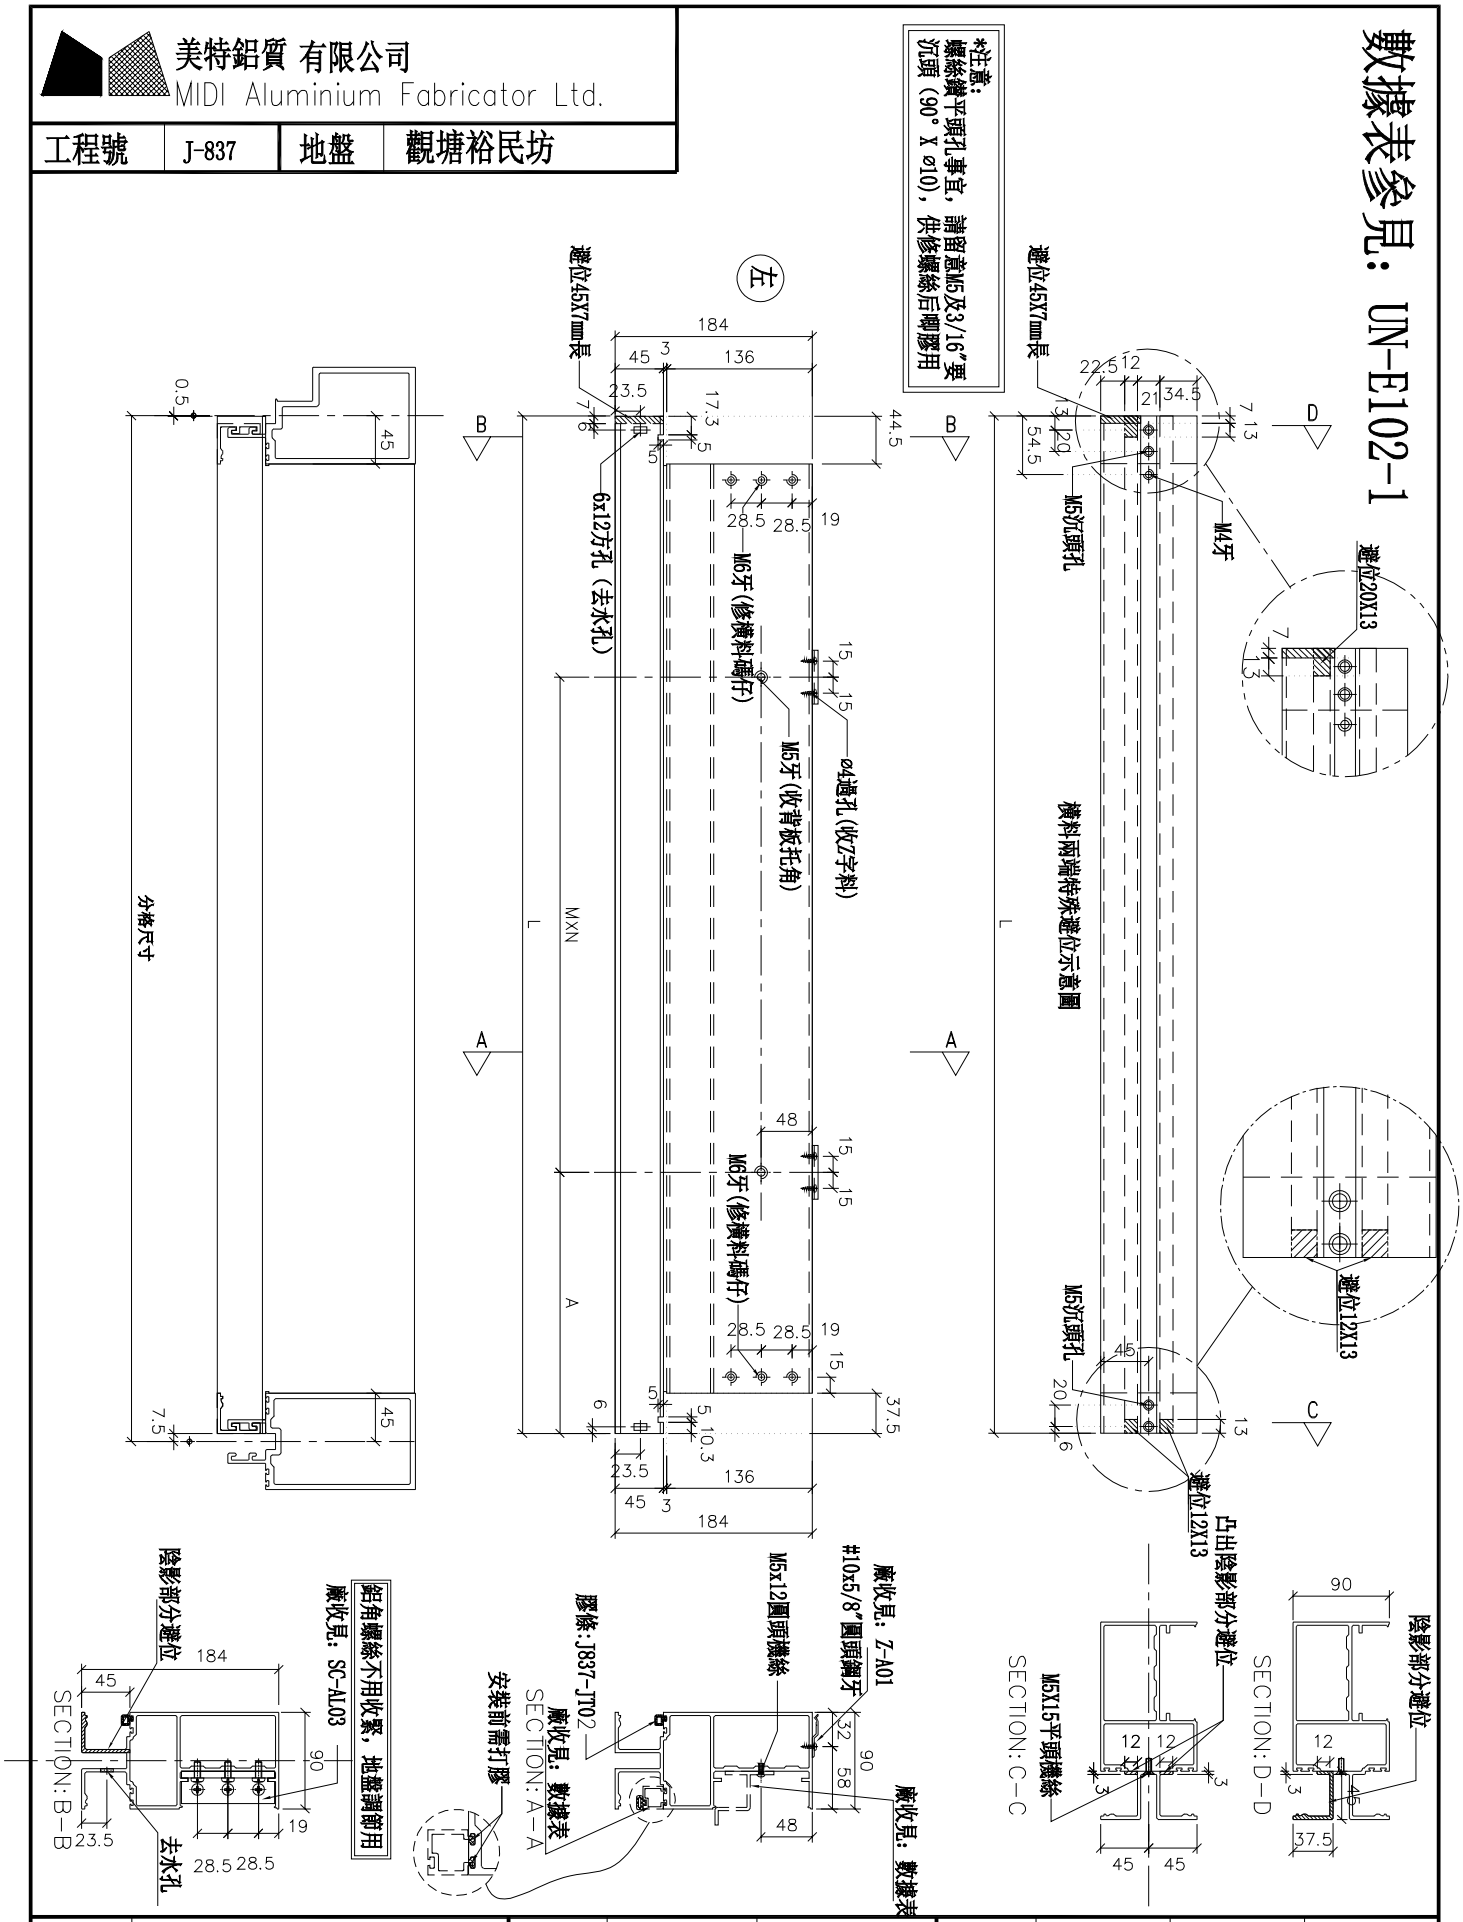

名稱	雙梗橫料（外凸）	制圖	羅志光	2019.1.07	修改	新增		
材料	X85552	復核	謝永林	2019.1.08	日期	2019.1.31		
顏色	EC-DG-S332054 (3塗)	批準			圖號	UN-E102		

拆圖參見：UN-E102

物料編號	L	數量	M	X	N	A	分格尺寸	使用位置	廠收背板托角編號	廠收單玻線編號	樓層
UN-E102	1702	25	300	X	5	97.5	1710	T1CW G-2	UN-HT102	UN-EH102a	11F~16F,18F~22F,25F,29F,31F~36F,38F~42F,45F~48F
UN-E103	1517	25	300	X	4	155	1525	T1CW-G-1	UN-HT103	UN-EH103a	11F~16F,18F~22F,25F,29F,31F~36F,38F~42F,45F~48F
UN-E105	1649.5	25	280	X	5	121.25	1657.5	T1CW-F-2	UN-HT105	UN-EH105a	11F~16F,18F~22F,25F,29F,31F~36F,38F~42F,45F~48F
UN-E106	1034.5	25	250	X	3	138.75	1042.5	T1CW-F-2	UN-HT106	UN-EH106a	11F~16F,18F~22F,25F,29F,31F~36F,38F~42F,45F~48F
UN-E111	1034.5	25	250	X	3	138.75	1042.5	T1CW-A-2	UN-HT111	UN-EH111a	11F~16F,18F~22F,25F,29F,31F~36F,38F~42F,45F~48F
UN-E113	1517	25	300	X	4	155	1525	T1CW-A-2	UN-HT113	UN-EH113a	11F~16F,18F~22F,25F,29F,31F~36F,38F~42F,45F~48F
UN-E115	992	25	250	X	3	117.5	1000	T1CW-A-1	UN-HT115	UN-EH115a	11F~16F,18F~22F,25F,29F,31F~36F,38F~42F,45F~48F
UN-E117	1992	25	300	X	6	92.5	2000	T1CW-B-2	UN-HT117	UN-EH117a	11F~16F,18F~22F,25F,29F,31F~36F,38F~42F,45F~48F
UN-E120	1209.5	25	300	X	3	151.25	1217.5	T1CW-C-1	UN-HT120	UN-EH120a	11F~16F,18F~22F,25F,29F,31F~36F,38F~42F,45F~48F
UN-E122	1109.5	25	300	X	3	101.25	1117.5	T1CW-M-1	UN-HT122	UN-EH122a	11F~16F,18F~22F,25F,29F,31F~36F,38F~42F,45F~48F
UN-E124	1109.5	25	300	X	3	101.25	1117.5	T1CW-K-1	UN-HT124	UN-EH124a	11F~16F,18F~22F,25F,29F,31F~36F,38F~42F,45F~48F
UN-E126	1134.5	25	300	X	3	113.75	1142.5	T1CW-H-2	UN-HT126	UN-EH126a	11F~16F,18F~22F,25F,29F,31F~36F,38F~42F,45F~48F
UN-E130	1352	25	250	X	4	172.5	1360	T1CW-B-3	UN-HT130	UN-EH130a	11F~16F,18F~22F,25F,29F,31F~36F,38F~42F,45F~48F
	合計:	325									

美特鋁質 有限公司
MIDI Aluminium Fabricator Ltd.


工程號	J-837	地盤	觀塘裕民坊
名稱	雙梗橫料（外凸）		
材料	X85552		
顏色	EC-DG-S332054（3塗）		


修改	新增		
日期	2019.1.31	2018.12.10	2019.1.08
制圖	羅志光		
復核	謝永林		
批準			
圖號	UN-E102-1		


美特鋁質 有限公司
MIDI Aluminium Fabricator Ltd.


工程號	J-837	地盤	觀塘裕民坊

數據表參見：UN-E102(D)-1

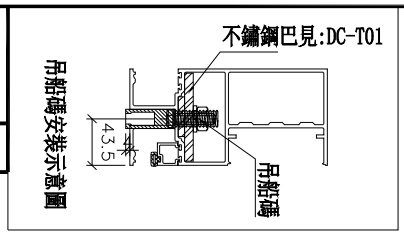


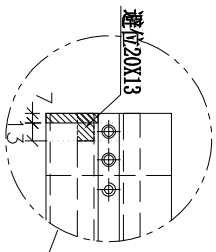

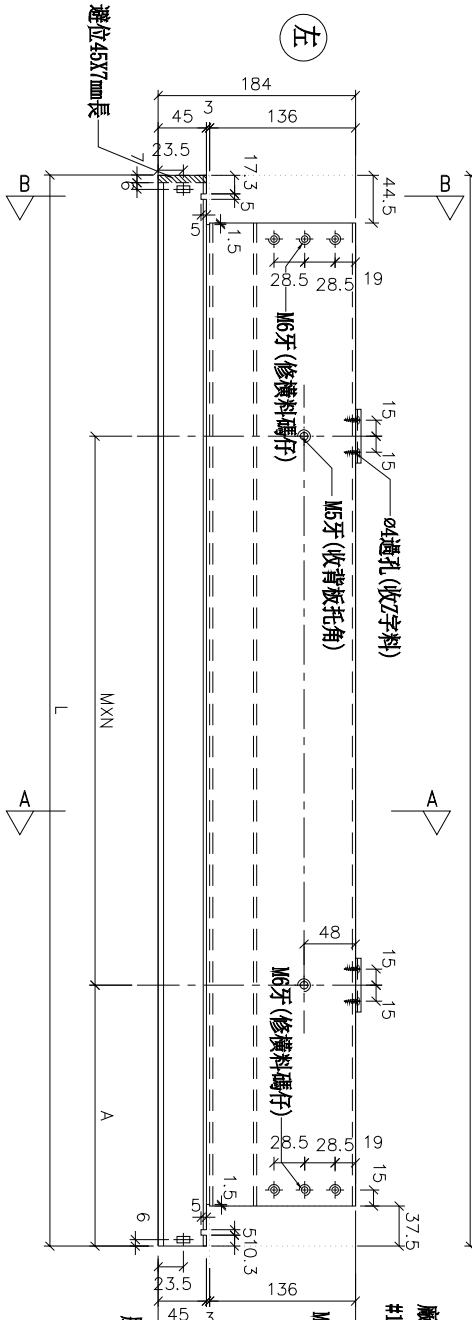


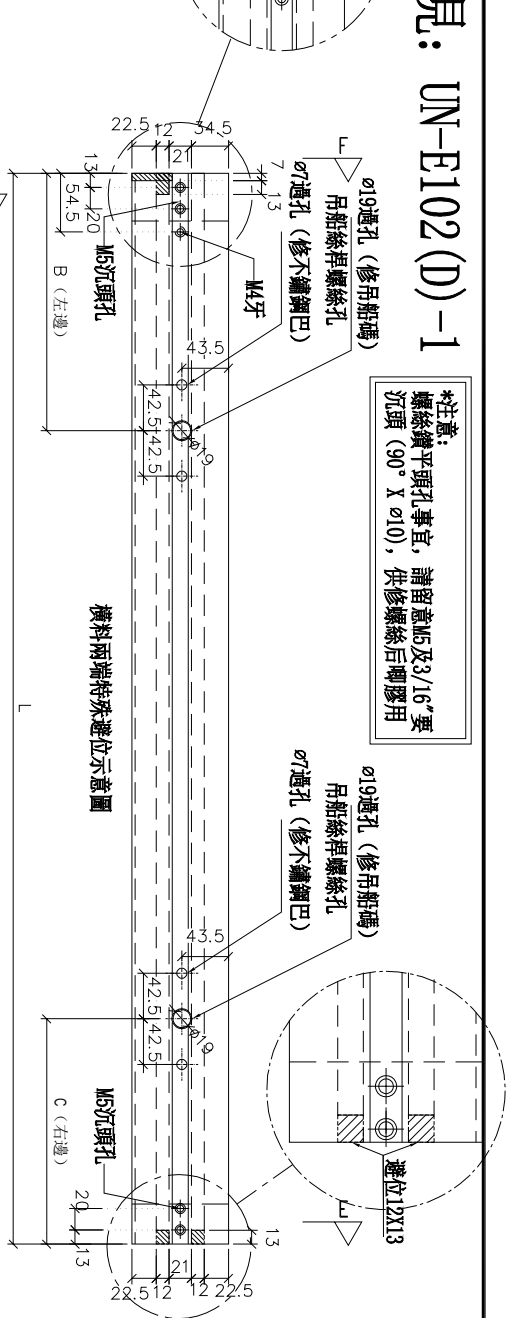

*注意:
螺絲鑽平頭孔事宜，請留意M5及3/16"要沉頭（90° X ø10），供修螺絲后唧膠用

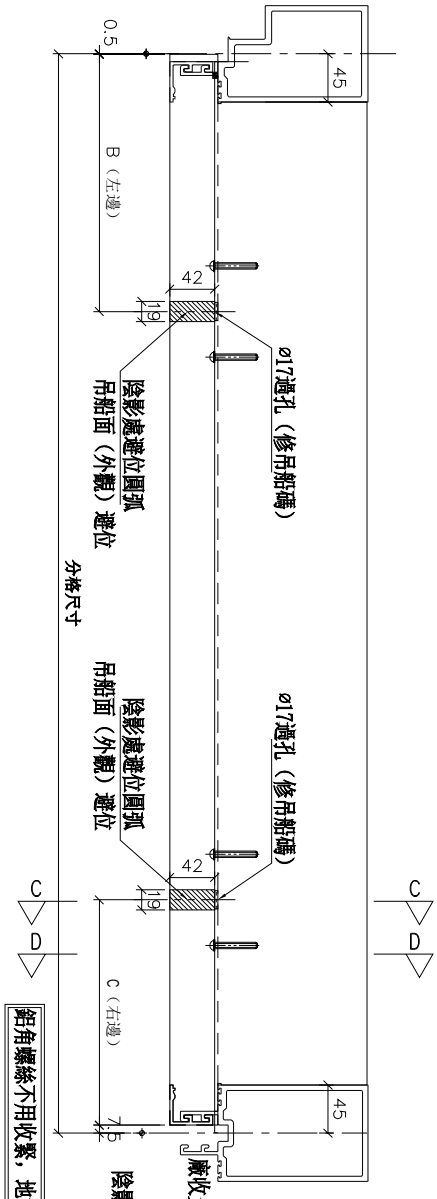

鋁角螺絲不用收緊，地盤調節用

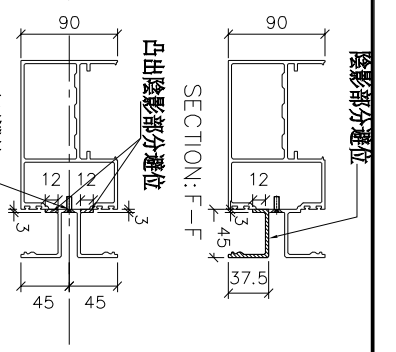

名稱	雙梗橫料（外凸）	制圖	羅志光	2019.1.07	修改	新增		
材料	X85552	復核	謝永林	2019.1.08	日期	2019.1.31		
顏色	EC-DG-S332054 (3塗)	批準			圖號	UN-E102(D)		

拆圖參見：UN-E102(D)

請注意：物料編號(D)後綴位需加上樓層
例如：UN-E102(D)10F

物料編號	L	數量	M	X	N	A	B(左邊)	C(右邊)	分格尺寸	使用位置	廠收背板托角編號	廠收單玻線編號	樓層
UN-E102(D)	1702	6	300	X	5	97.5	194.5	187.5	1710	T1CW G-2	UN-HT102	UN-EH102a	10F,17F,23F,30F,37F,43F
UN-E103(D)	1517	6	300	X	4	155	194.5	〃	1525	T1CW-G-1	UN-HT103	UN-EH103a	10F,17F,23F,30F,37F,43F
UN-E105(D)	1649.5	6	280	X	5	121.25	194.5	187.5	1657.5	T1CW-F-2	UN-HT105	UN-EH105a	10F,17F,23F,30F,37F,43F
UN-E106(D)	1034.5	6	250	X	3	138.75	〃	187.5	1042.5	T1CW-F-2	UN-HT106	UN-EH106a	10F,17F,23F,30F,37F,43F
UN-E111(D)	1034.5	6	250	X	3	138.75	194.5	〃	1042.5	T1CW-A-2	UN-HT111	UN-EH111a	10F,17F,23F,30F,37F,43F
UN-E113(D)	1517	6	300	X	4	155	194.5	〃	1525	T1CW-A-2	UN-HT113	UN-EH113a	10F,17F,23F,30F,37F,43F
UN-E115(D)	992	6	250	X	3	117.5	〃	187.5	1000	T1CW-A-1	UN-HT115	UN-EH115a	10F,17F,23F,30F,37F,43F
UN-E117(D)	1992	6	300	X	6	92.5	194.5	〃	2000	T1CW-B-2	UN-HT117	UN-EH117a	10F,17F,23F,30F,37F,43F
UN-E120(D)	1209.5	6	300	X	3	151.25	194.5	〃	1217.5	T1CW-C-1	UN-HT120	UN-EH120a	10F,17F,23F,30F,37F,43F
UN-E122(D)	1109.5	6	300	X	3	101.25	194.5	〃	1117.5	T1CW-M-1	UN-HT122	UN-EH122a	10F,17F,23F,30F,37F,43F
UN-E124(D)	1109.5	6	300	X	3	101.25	194.5	187.5	1117.5	T1CW-K-1	UN-HT124	UN-EH124a	10F,17F,23F,30F,37F,43F
UN-E126(D)	1134.5	6	300	X	3	113.75	194.5	〃	1142.5	T1CW-H-2	UN-HT126	UN-EH126a	10F,17F,23F,30F,37F,43F
UN-E130(D)	1352	6	250	X	4	172.5	194.5	187.5	1360	T1CW-B-3	UN-HT130	UN-EH130a	10F,17F,23F,30F,37F,43F
	合計:	78											

修改	日期	圖號
新增	2019.1.31	UN-E102(D)-1
2019.1.07		
2019.1.08		

制圖	羅志光
復核	謝永林
批準	

名稱	雙梗橫料（外凸）
材料	X85552
顏色	EC-DG-S332054（3塗）


工程號	J-837	地盤	觀塘裕民坊

美特鋁質 有限公司
MIDI Aluminium Fabricator Ltd.

美特鋁質 有限公司
MIDI Aluminium Fabricator Ltd.

工程號	J-837	地盤	觀塘裕民坊

數據表參見：UN-E102a-1

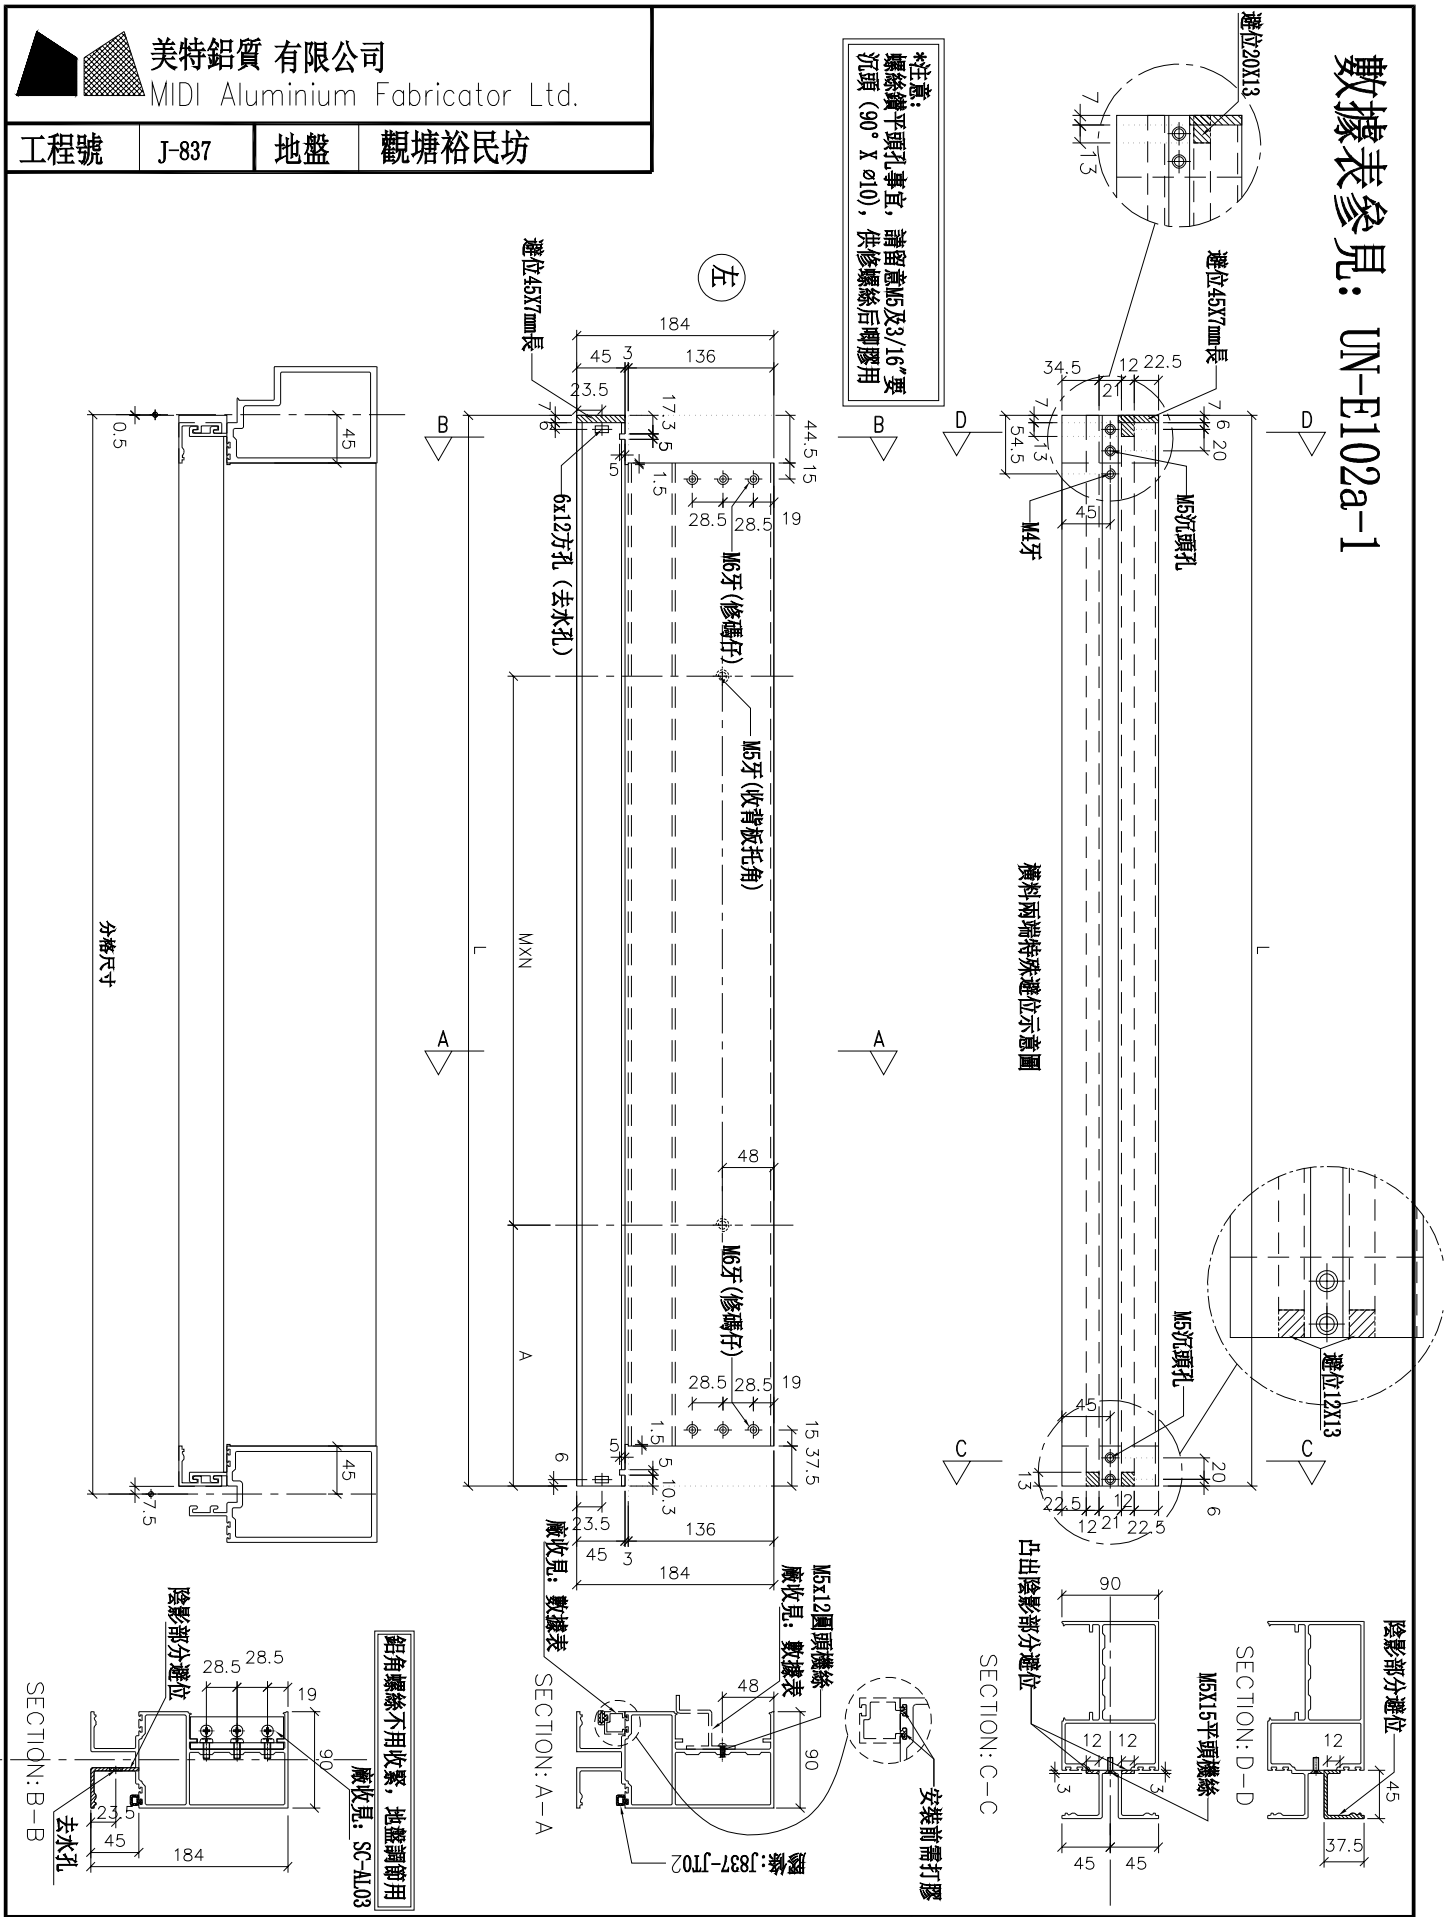

名稱	雙梗橫料（外凸）	制圖	羅志光	2018.12.10	修改	新增		
材料	X85552	復核	謝永林	2019.1.08	日期	2019.1.31		
顏色	EC-DG-S332054 (3塗)	批準			圖號	UN-E102a		

拆圖參見：UN-E102a

物料編號	L	數量	M	X	N	A	分格尺寸	使用位置	廠收背板托角編號	廠收單玻線編號	樓層
UN-E102a	1702	31	300	X	5	97.5	1710	T1CW G-2	UN-HT102a	UN-EH102	10F~25F 29F~48F
UN-E103a	1517	31	300	X	4	155	1525	T1CW-G-1	UN-HT103a	UN-EH103	10F~25F 29F~48F
UN-E105a	1649.5	31	280	X	5	121.25	1657.5	T1CW-F-2	UN-HT105a	UN-EH105	10F~25F 29F~48F
UN-E106a	1034.5	31	250	X	3	138.75	1042.5	T1CW-F-2	UN-HT106a	UN-EH106	10F~25F 29F~48F
UN-E111a	1034.5	31	250	X	3	138.75	1042.5	T1CW-A-2	UN-HT111a	UN-EH111	10F~25F 29F~48F
UN-E113a	1517	31	300	X	4	155	1525	T1CW-A-2	UN-HT113a	UN-EH113	10F~25F 29F~48F
UN-E115a	992	31	250	X	3	117.5	1000	T1CW-A-1	UN-HT115a	UN-EH115	10F~25F 29F~48F
UN-E117a	1992	31	300	X	6	92.5	2000	T1CW-B-2	UN-HT117a	UN-EH117	10F~25F 29F~48F
UN-E120a	1209.5	31	300	X	3	151.25	1217.5	T1CW-C-1	UN-HT120a	UN-EH120	10F~25F 29F~48F
UN-E122a	1109.5	31	300	X	3	101.25	1117.5	T1CW-M-1	UN-HT122a	UN-EH122	10F~25F 29F~48F
UN-E124a	1109.5	31	300	X	3	101.25	1117.5	T1CW-K-1	UN-HT124a	UN-EH124	10F~25F 29F~48F
UN-E126a	1134.5	31	300	X	3	113.75	1142.5	T1CW-H-2	UN-HT126a	UN-EH126	10F~25F 29F~48F
UN-E130a	1352	31	250	X	4	172.5	1360	T1CW-B-3	UN-HT130a	UN-EH130	10F~25F 29F~48F
	合計:	**403**									

美特鋁質 有限公司
MIDI Aluminium Fabricator Ltd.

工程號	J-837
地盤	觀塘裕民坊

名稱	雙梗橫料（外凸）		
材料	X85552		
顏色	EC-DG-S332054（3塗）		
制圖	羅志光	2019.1.07	
復核	謝永林	2019.1.08	
批準			


修改	日期
新增	2019.1.31

圖號 UN-E102a-1

美特鋁質 有限公司
MIDI Aluminium Fabricator Ltd.

工程號	J-837	地盤	觀塘裕民坊

數據表參見：UN-E101R-1

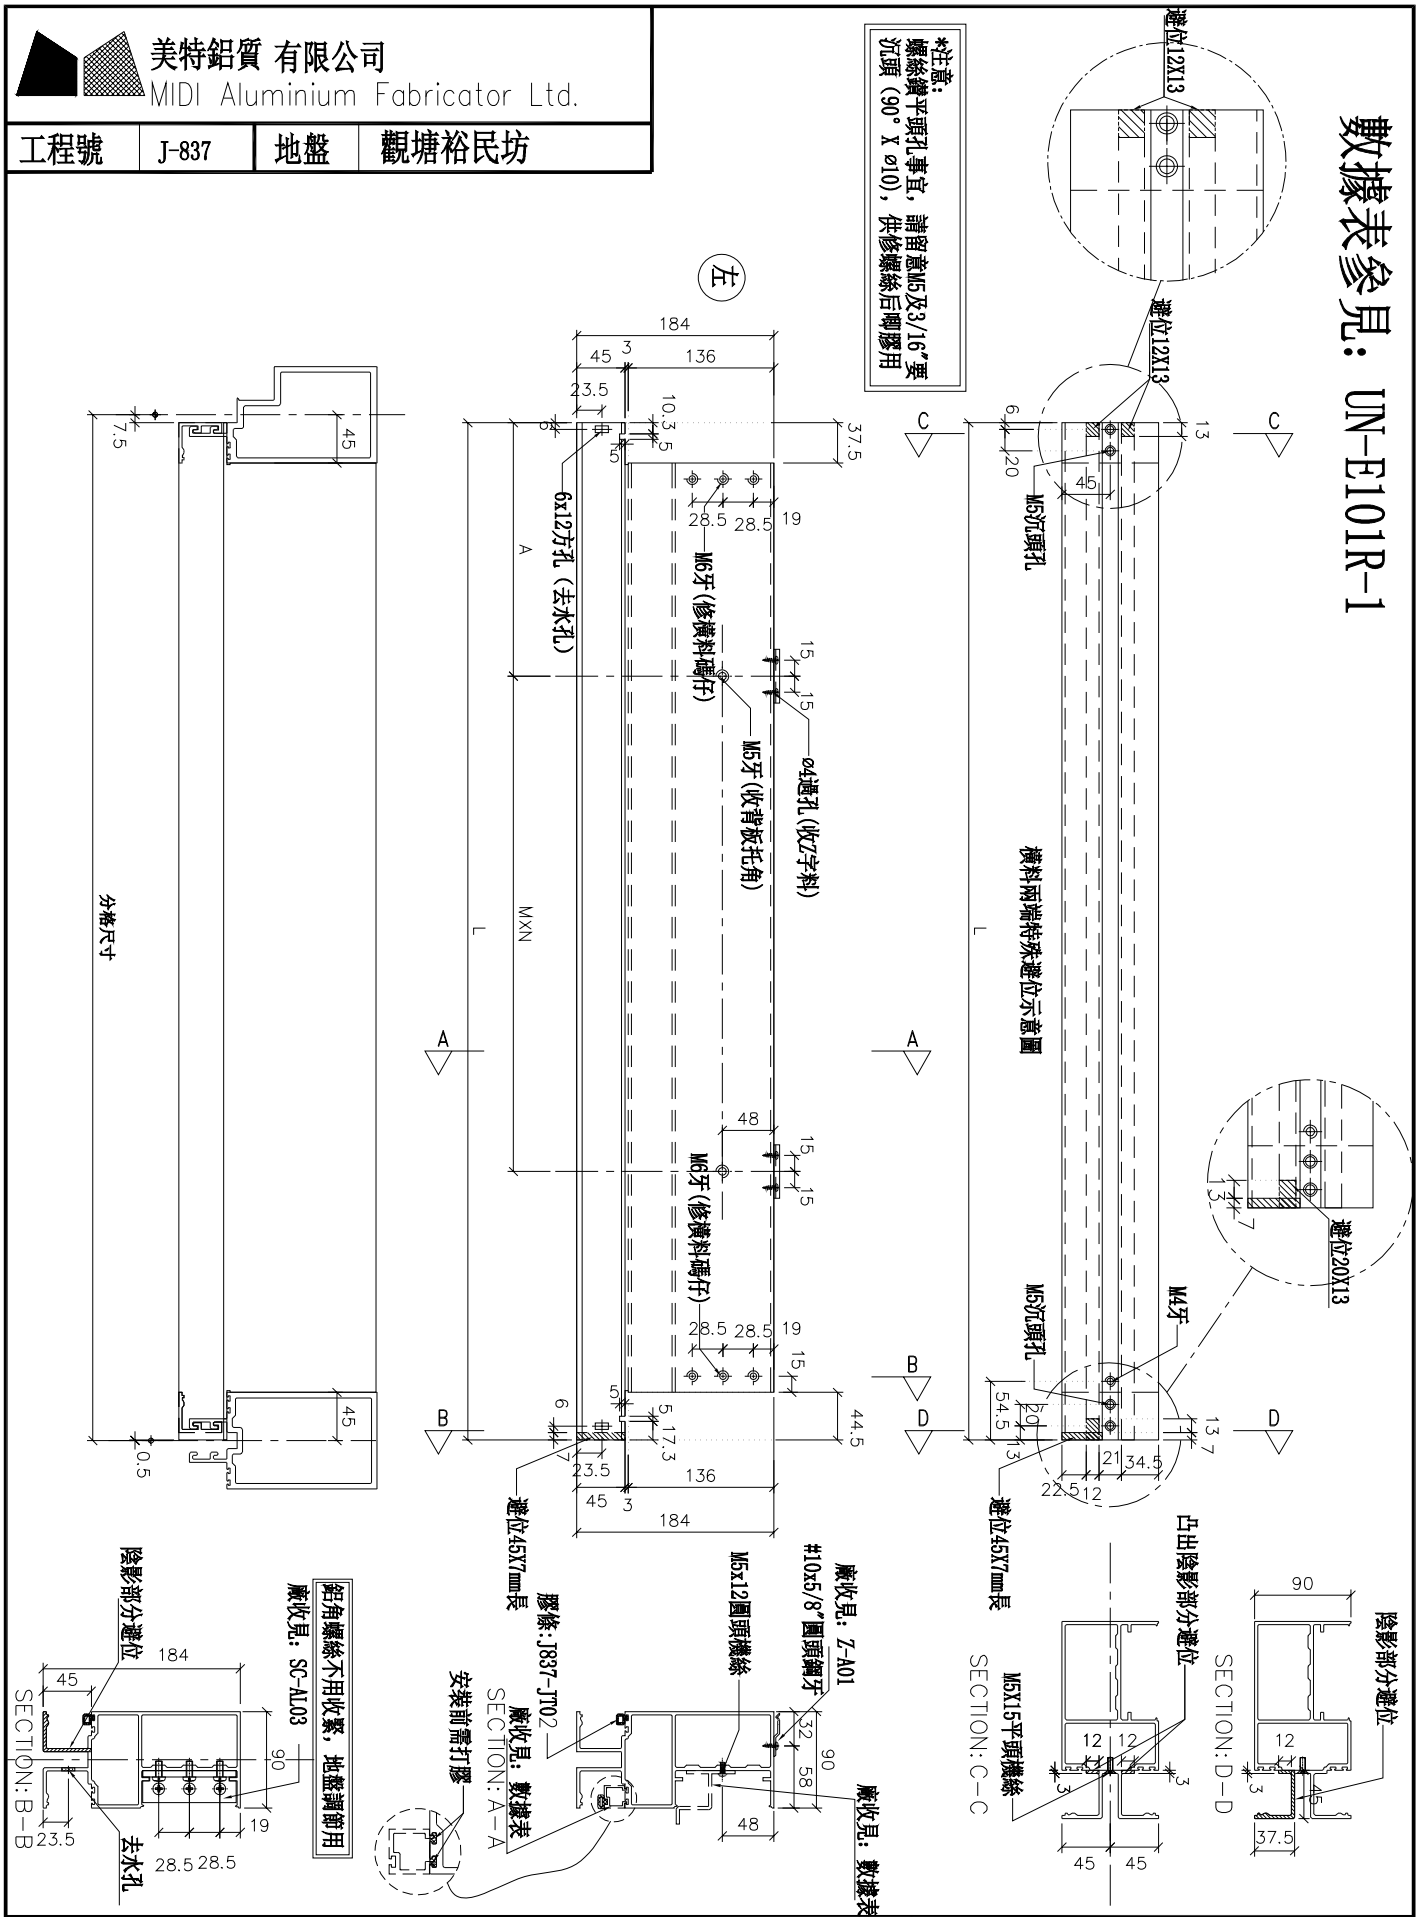

名稱	雙梗橫料（外凸）	制圖	羅志光	2019.1.07	修改	新增		
材料	X85552	復核	謝永林	2019.1.08	日期	2019.1.31		
顏色	EC-DG-S332054 (3塗)	批準			圖號	UN-E101R		

拆圖參見：UN-E101R

物料編號	L	數量	M	X	N	A	分格尺寸	使用位置	廠收背板托角編號	廠收單玻線編號	樓層
UN-E101R	1702	25	300	X	5	97.5	1710	T1CW H-1	UN-HT101	UN-EH101aR	11F~16F,18F~22F,25F,29F,31F~36F,38F~42F,45F~48F
UN-E104R	1134.5	25	300	X	3	113.75	1142.5	T1CW-G-1	UN-HT104	UN-EH104aR	11F~16F,18F~22F,25F,29F,31F~36F,38F~42F,45F~48F
UN-E107R	747	25	250	X	2	120	755	T1CW-E-2	UN-HT107	UN-EH107aR	11F~16F,18F~22F,25F,29F,31F~36F,38F~42F,45F~48F
UN-E112R	1517	25	300	X	4	155	1525	T1CW-A-2	UN-HT112	UN-EH112aR	11F~16F,18F~22F,25F,29F,31F~36F,38F~42F,45F~48F
UN-E114R	1902	25	280	X	6	107.5	1910	T1CW-A-1	UN-HT114	UN-EH114aR	11F~16F,18F~22F,25F,29F,31F~36F,38F~42F,45F~48F
UN-E118R	1659.5	25	280	X	5	126.25	1667.5	T1CW-B-2	UN-HT118	UN-EH118aR	11F~16F,18F~22F,25F,29F,31F~36F,38F~42F,45F~48F
UN-E121R	1517	25	300	X	4	155	1525	T1CW-C-1	UN-HT121	UN-EH121aR	11F~16F,18F~22F,25F,29F,31F~36F,38F~42F,45F~48F
UN-E123R	1109.5	25	300	X	3	101.25	1117.5	T1CW-L-2	UN-HT123	UN-EH123aR	11F~16F,18F~22F,25F,29F,31F~36F,38F~42F,45F~48F
UN-E125R	1109.5	25	300	X	3	101.25	1117.5	T1CW-J-2	UN-HT125	UN-EH125aR	11F~16F,18F~22F,25F,29F,31F~36F,38F~42F,45F~48F
	合計:	225									


美特鋁質 有限公司
MIDI Aluminium Fabricator Ltd.


工程號	J-837
地盤	觀塘裕民坊


修改	新增		
日期	2019.1.31		
圖號	UN-E101R-1		
制圖	羅志光	2018.12.10	
復核	謝永林	2019.1.08	
批準			
名稱	雙梗橫料（外凸）		
材料	X85552		
顏色	EC-DG-S332054（3塗）		


數據表參見：UN-E101R(D)-1

*注意:
螺絲鑽平頭孔事宜，請留意M5及3/16"要
沉頭（90° X ø10），供修螺絲后唧膠用

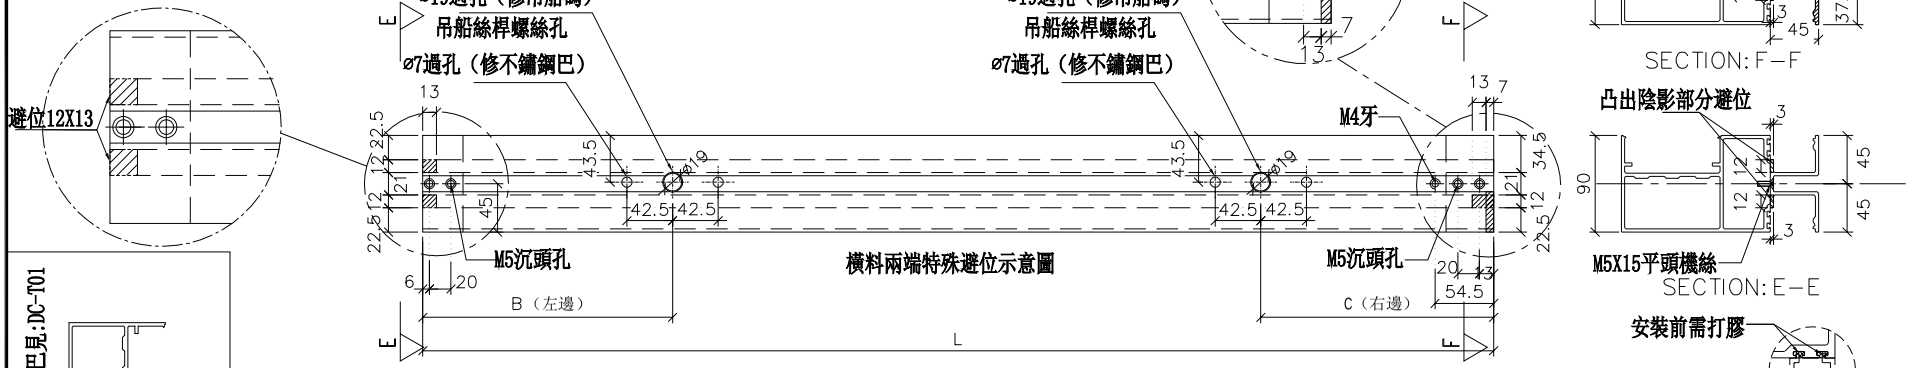


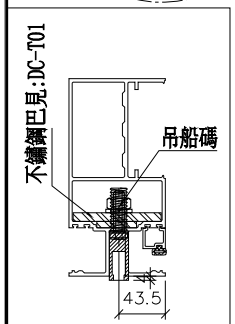


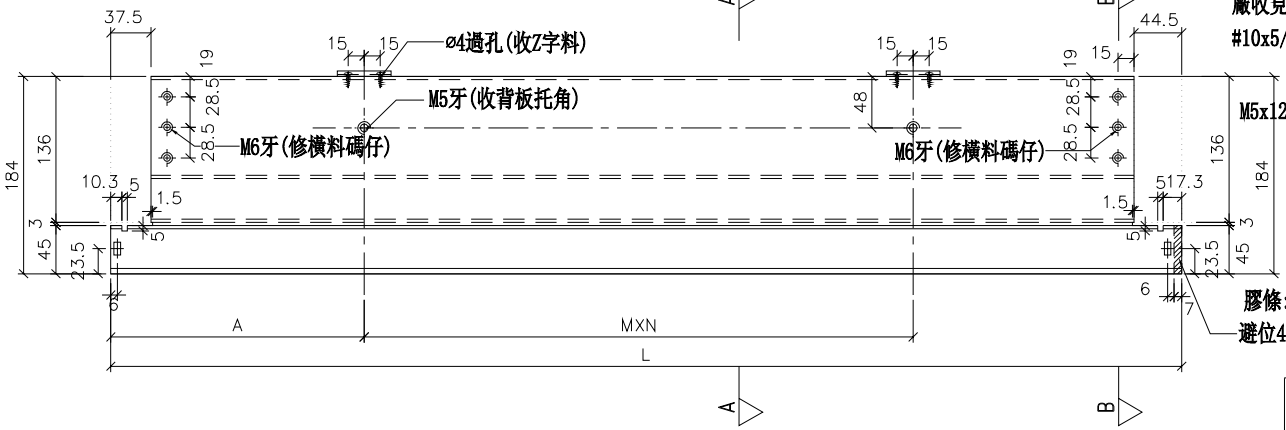


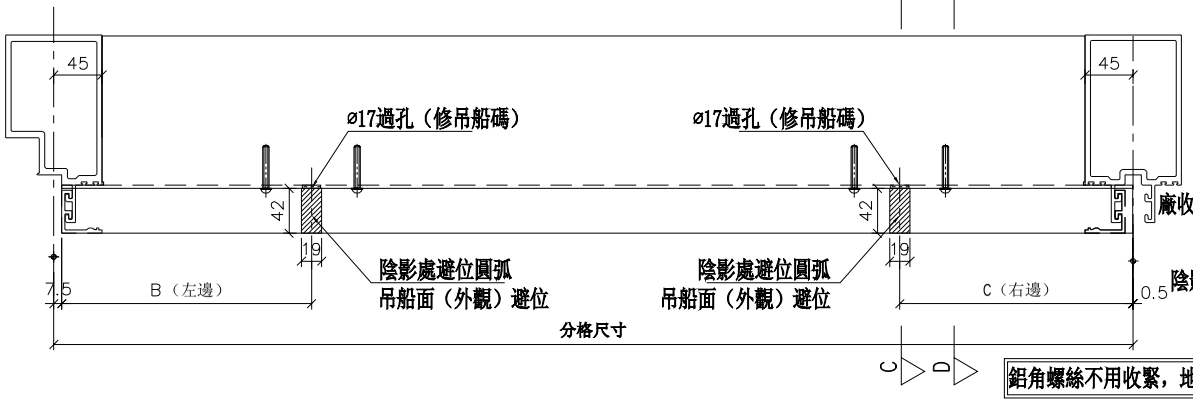


鋁角螺絲不用收緊，地盤調節用

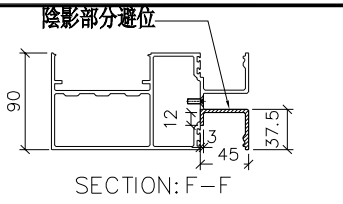

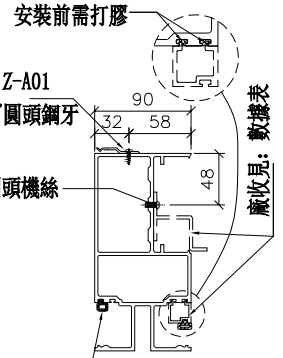

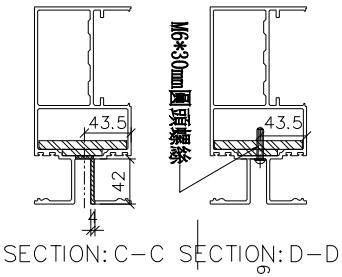

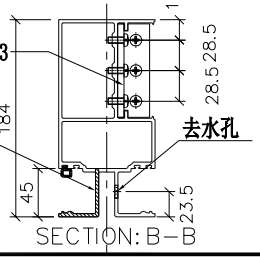

美特鋁質 有限公司 MIDI Aluminium Fabricator Ltd.			
工程號	J-837	地盤	觀塘裕民坊

名稱	雙梗橫料（外凸）	制圖	羅志光	2019.1.07	新增
材料	X85552	復核	謝永林	2019.1.08	2019.1.31
顏色	EC-DG-S332054（3塗）	批準			

修改	日期	圖號
		UN-E101R(D)

拆圖參見：UN-E101R(D)

請注意：物料編號(D)後綴位需加上樓層
例如：UN-E101R(D)10F

美特鋁質 有限公司
MIDI Aluminium Fabricator Ltd.

工程號	J-837	地盤	觀塘裕民坊


物料編號	L	數量	M	X	N	A	B(古邊)	C(古邊)	分格尺寸	使用位置	對應高低花面編號	對應單邊花面編號	備註
UN-E101R(D)	1702	6	300	X	5	97.5	187.5	194.5	1710	T1CW-H-1	UN-HT101	UN-EH101aR	10F,17F,23F,30F,37F,43F
UN-E104R(D)	1134.5	6	300	X	3	113.75	浦	194.5	1142.5	T1CW-G-1	UN-HT104	UN-EH104aR	10F,17F,23F,30F,37F,43F
UN-E107R(D)	747	6	250	X	2	120	187.5	浦	755	T1CW-E-2	UN-HT107	UN-EH107aR	10F,17F,23F,30F,37F,43F
UN-E112R(D)	1517	6	300	X	4	155	浦	194.5	1525	T1CW-A-2	UN-HT112	UN-EH112aR	10F,17F,23F,30F,37F,43F
UN-E114R(D)	1902	6	280	X	6	107.5	187.5	194.5	1910	T1CW-A-1	UN-HT114	UN-EH114aR	10F,17F,23F,30F,37F,43F
UN-E118R(D)	1659.5	6	280	X	5	126.25	187.5	194.5	1667.5	T1CW-B-2	UN-HT118	UN-EH118aR	10F,17F,23F,30F,37F,43F
UN-E121R(D)	1517	6	300	X	4	155	浦	194.5	1525	T1CW-C-1	UN-HT121	UN-EH121aR	10F,17F,23F,30F,37F,43F
UN-E123R(D)	1109.5	6	300	X	3	101.25	浦	194.5	1117.5	T1CW-L-2	UN-HT123	UN-EH123aR	10F,17F,23F,30F,37F,43F
UN-E125R(D)	1109.5	6	300	X	3	101.25	187.5	194.5	1117.5	T1CW-J-2	UN-HT125	UN-EH125aR	10F,17F,23F,30F,37F,43F
	合計:	54											

名稱	雙梗橫料（外凸）	制圖	羅志光	2019.1.07	修改	新增		
材料	X85552	復核	謝永林	2019.1.08	日期	2019.1.31		
顏色	EC-DG-S332054 (3塗)	批準			圖號	UN-E101R(D)-1		

美特鋁質 有限公司
MIDI Aluminium Fabricator Ltd.

工程號	J-837	地盤	觀塘裕民坊

數據表參見：UN-E101aR-1

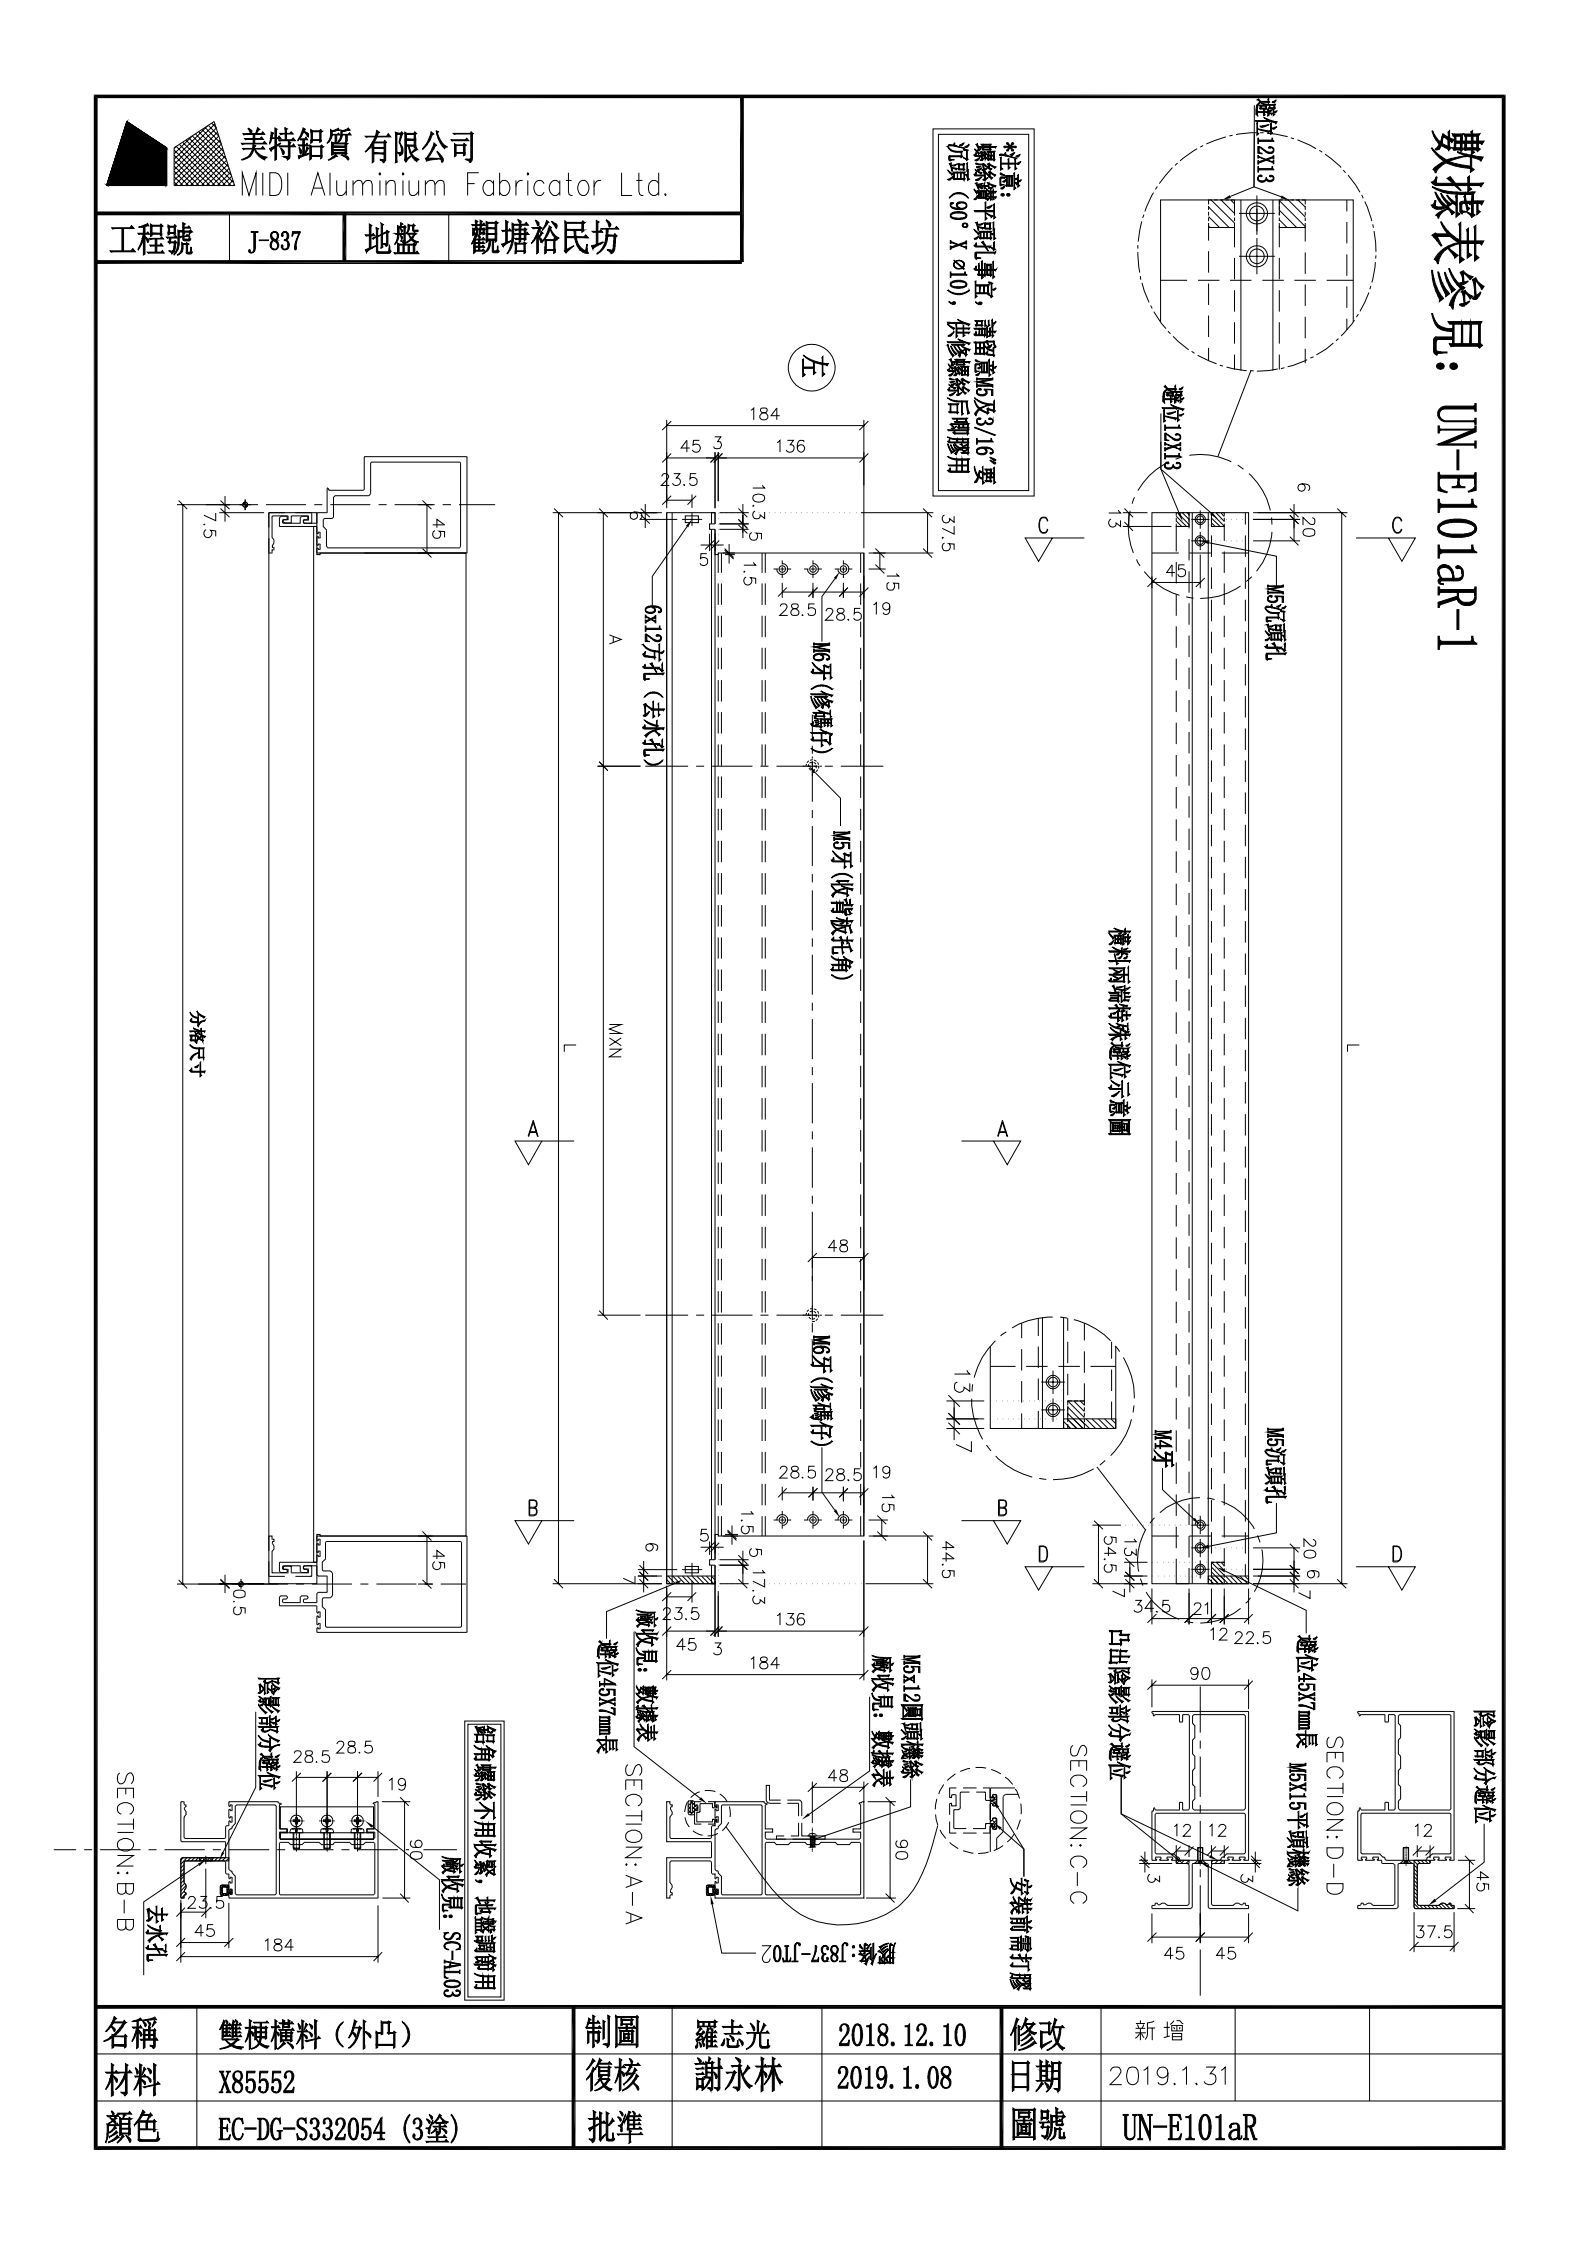

名稱	雙梗橫料（外凸）	制圖	羅志光	2018.12.10	修改	新增		
材料	X85552	復核	謝永林	2019.1.08	日期	2019.1.31		
顏色	EC-DG-S332054 (3塗)	批準			圖號	UN-E101aR		

拆圖參見：UN-E101aR

美特鋁質 有限公司
MIDI Aluminium Fabricator Ltd.

工程號	J-837	地盤	觀塘裕民坊


物料編號	L	數量	M	X	N	A	分格尺寸	使用位置	鋁合金散花角編號	鋁合金單邊線編號	備註
UN-E101aR	1702	31	300	X	5	97.5	1710	T1CW-H-1	UN-HT101a	UN-EH101R	10F~25F 29F~48F
UN-E104aR	1134.5	31	300	X	3	113.75	1142.5	T1CW-G-1	UN-HT104a	UN-EH104R	10F~25F 29F~48F
UN-E107aR	747	31	250	X	2	120	755	T1CW-E-2	UN-HT107a	UN-EH107R	10F~25F 29F~48F
UN-E112aR	1517	31	300	X	4	155	1525	T1CW-A-2	UN-HT112a	UN-EH112R	10F~25F 29F~48F
UN-E114aR	1902	31	280	X	6	107.5	1910	T1CW-A-1	UN-HT114a	UN-EH114R	10F~25F 29F~48F
UN-E118aR	1659.5	31	280	X	5	126.25	1667.5	T1CW-B-2	UN-HT118a	UN-EH118R	10F~25F 29F~48F
UN-E121aR	1517	31	300	X	4	155	1525	T1CW-C-1	UN-HT121a	UN-EH121R	10F~25F 29F~48F
UN-E123aR	1109.5	31	300	X	3	101.25	1117.5	T1CW-L-2	UN-HT123a	UN-EH123R	10F~25F 29F~48F
UN-E125aR	1109.5	31	300	X	3	101.25	1117.5	T1CW-J-2	UN-HT125a	UN-EH125R	10F~25F 29F~48F
合計:		279									

名稱	雙梗橫料（外凸）	制圖	羅志光	2019.1.07	修改	新增		
材料	X85552	復核	謝永林	2019.1.08	日期	2019.1.31		
顏色	EC-DG-S332054 (3塗)	批準			圖號	UN-E101aR-1		

美特鋁質 有限公司
MIDI Aluminium Fabricator Ltd.

工程號	J-837	地盤	觀塘裕民坊

數據表參見：UN-EL01bRS-1

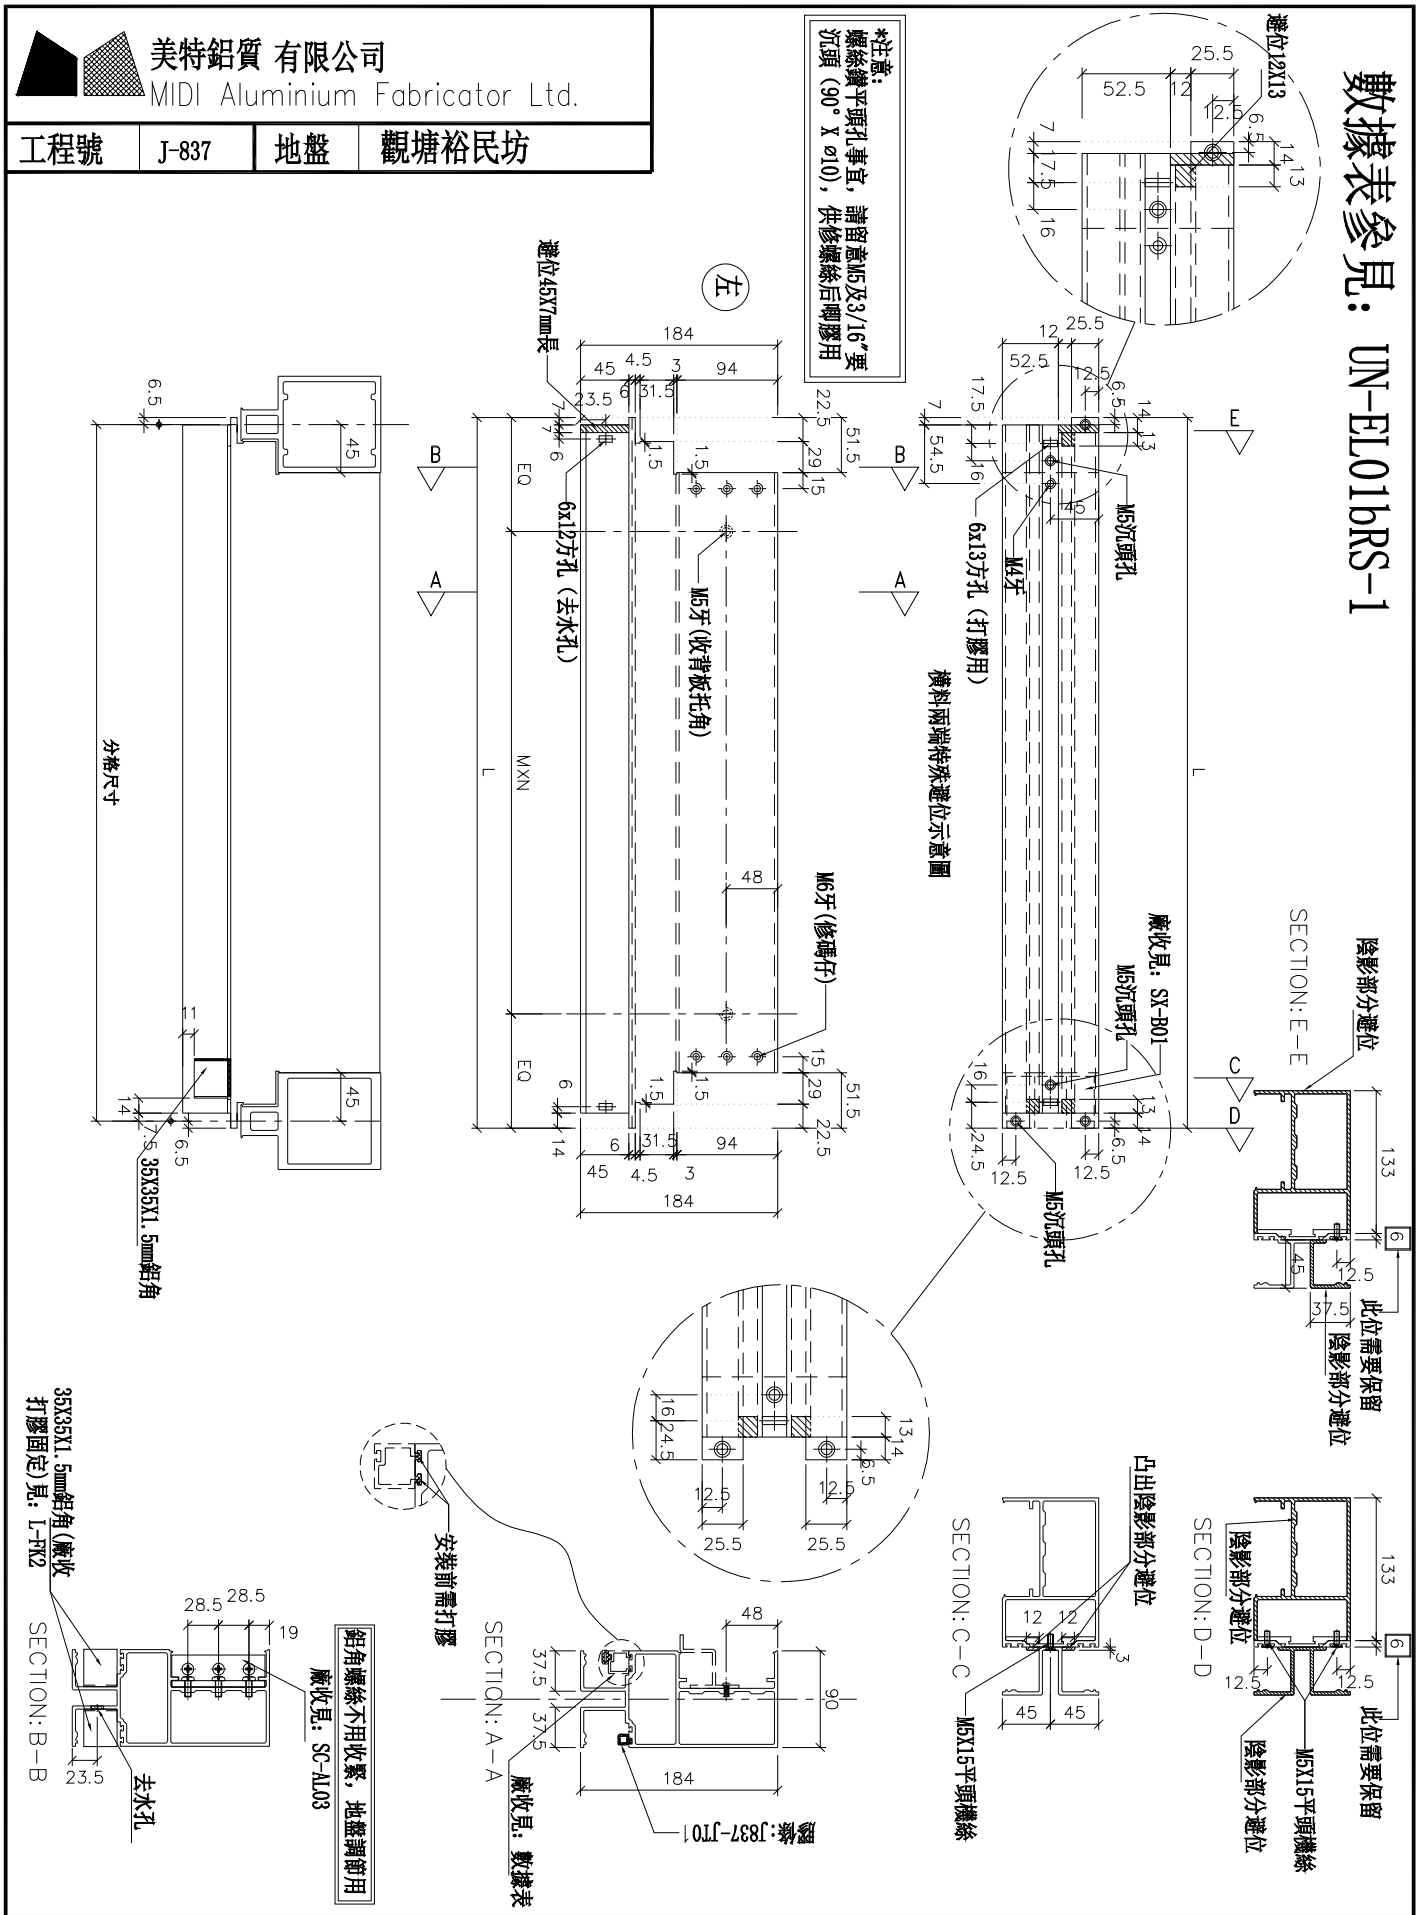

名稱	雙梗橫料（外凸）	制圖	羅志光	2019.1.07	修改	新增		
材料	X85552	復核	謝永林	2019.1.08	日期	2019.1.31		
顏色	EC-DG-S332054 (3塗)	批準			圖號	UN-EL01bRS		

美特鋁質 有限公司
MIDI Aluminium Fabricator Ltd.


工程號	J-837	地盤	觀塘裕民坊

拆圖參見：UN-EL01bRS

編號	數量
型號	UN-EL01bRS
L	663
幅闊	31
M	300
X	X
N	1
EQ	181.5
分格尺寸	650
附件代號	T1CW-E-1
對應型材號碼	UN-HT1a
對應橫料號碼	UN-EH1
幅闊	10F~25F 29F~48F

名稱	雙梗橫料（外凸）	制圖	羅志光	2019.1.07	修改	新增		
材料	X85552	復核	謝永林	2019.1.08	日期	2019.1.31		
顏色	EC-DG-S332054 (3塗)	批準			圖號	UN-EL01bRS-1		

數據表參見：UN-EL02bR-1

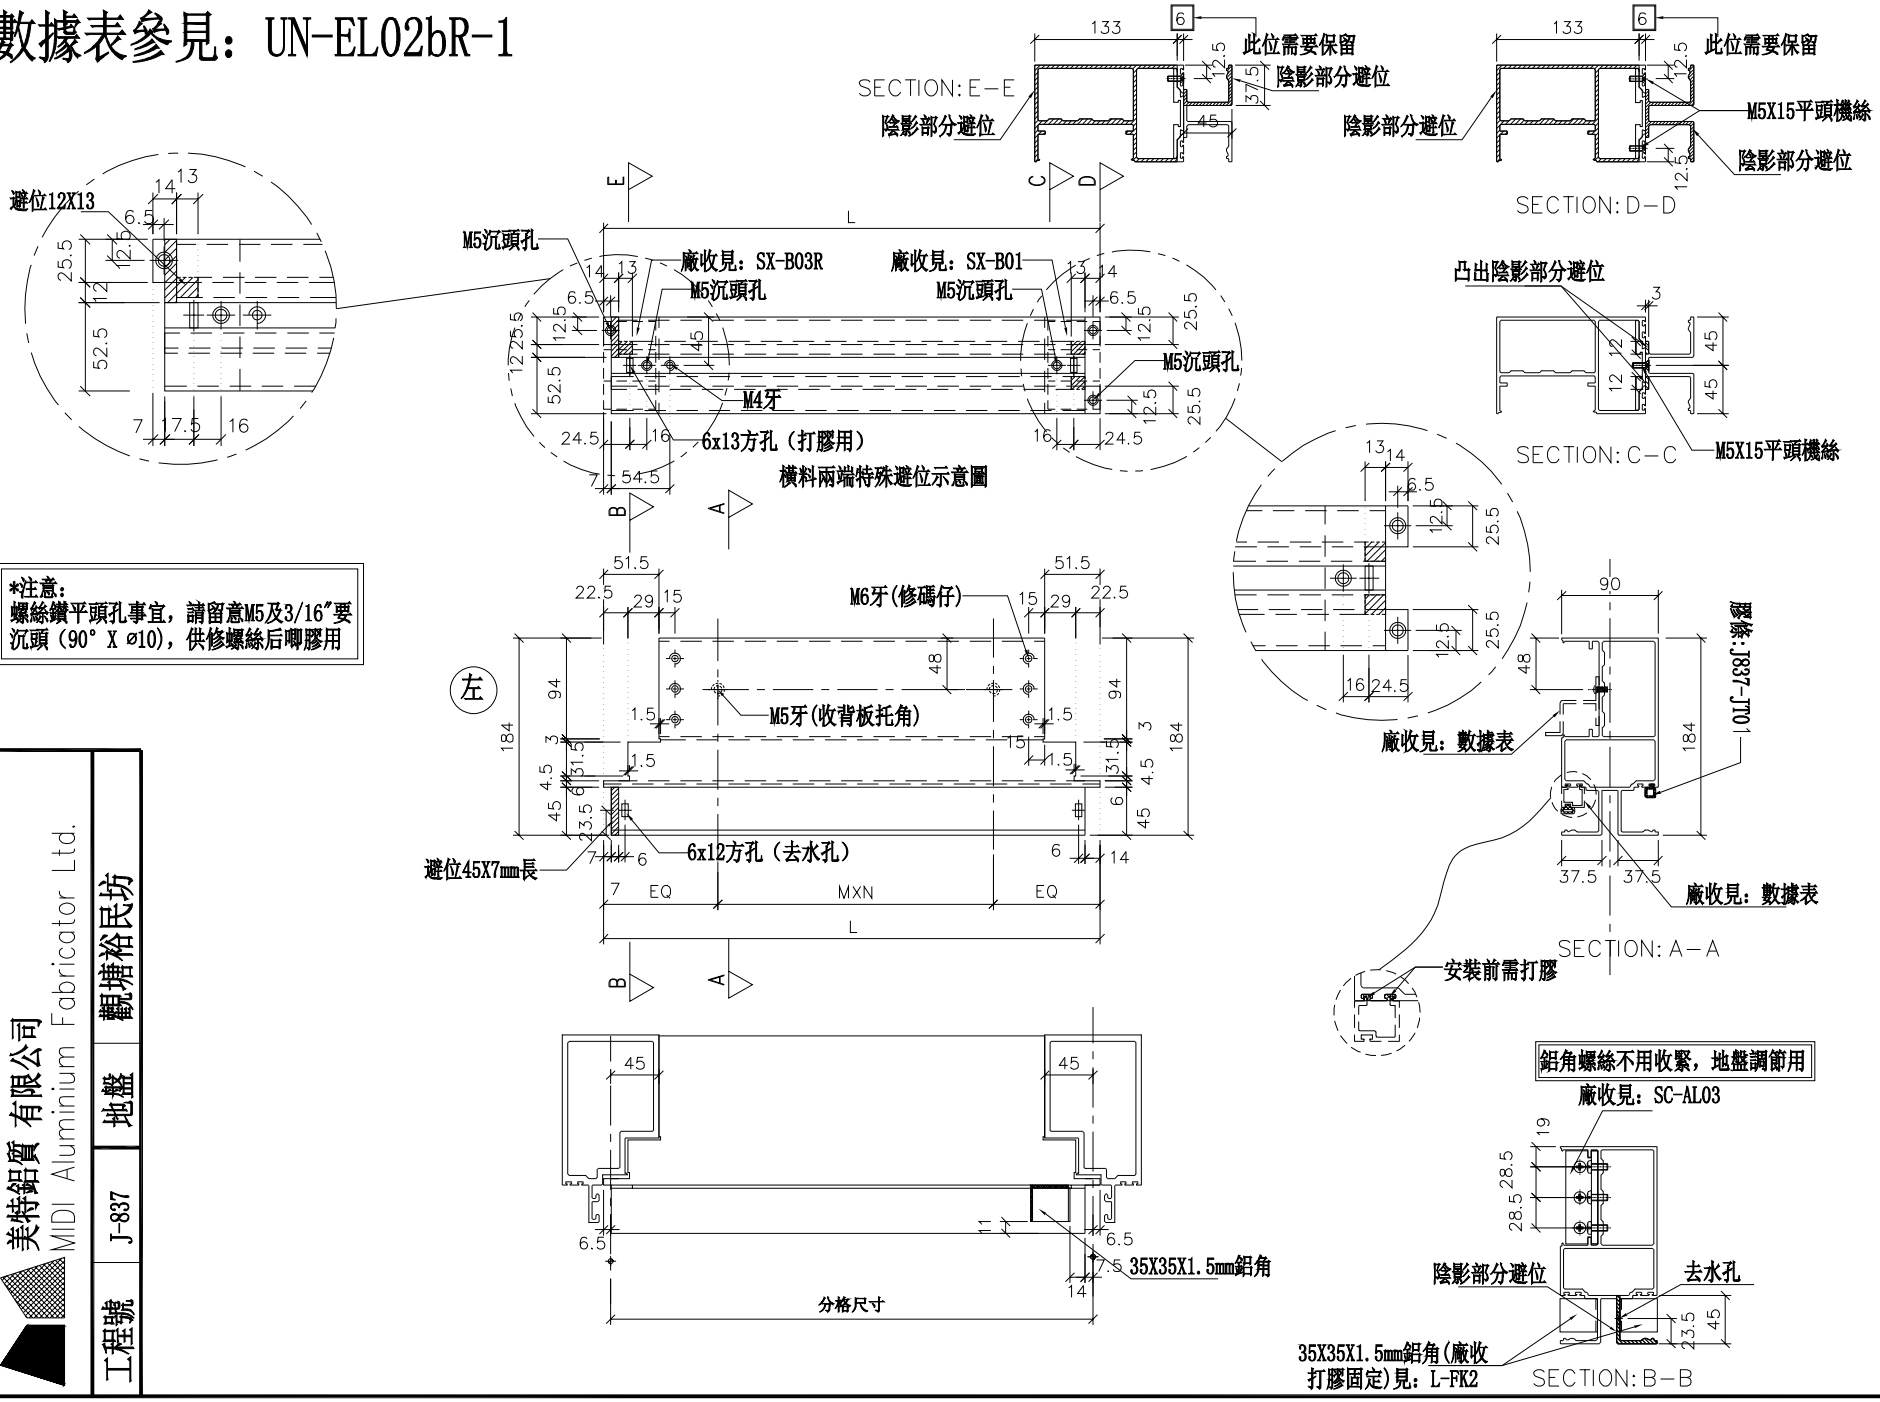

***注意：**
螺絲鑽平頭孔事宜，請留意M5及3/16″要沉頭（90° X ø10），供修螺絲后唧膠用

美特鋁質 有限公司
MIDI Aluminium Fabricator Ltd.

工程號	J-837	地盤	觀塘裕民坊

名稱	雙梗橫料（外凸）	制圖	羅志光	2019.1.07	修改	新增		
材料	X85552	復核	謝永林	2019.1.08	日期	2019.1.31		
顏色	EC-DG-S332054（3塗）	批準			圖號	UN-EL02bR		

美特鋁質 有限公司
MIDI Aluminium Fabricator Ltd.

工程號	J-837	地盤	觀塘裕民坊

拆圖參見：UN-EL02bR


型號	L	圖號	M	X	N	EQ	分段尺寸	開位圖	型號	型號	圖號
UN-EL02bR	463	31	250	X	1	106.5	450	T1CW-E-2	UN-HT2a	UN-EH2R	10F~25F 29F~48F

名稱	雙梗橫料（外凸）	制圖	羅志光	2019.1.07	修改	新增		
材料	X85552	復核	謝永林	2019.1.08	日期	2019.1.31		
顏色	EC-DG-S332054 (3塗)	批準			圖號	UN-EL02bR-1		

美特鋁質 有限公司
MIDI Aluminium Fabricator Ltd.

工程號	J-837	地盤	觀塘裕民坊

數據表參見：UN-EL02bRS-1

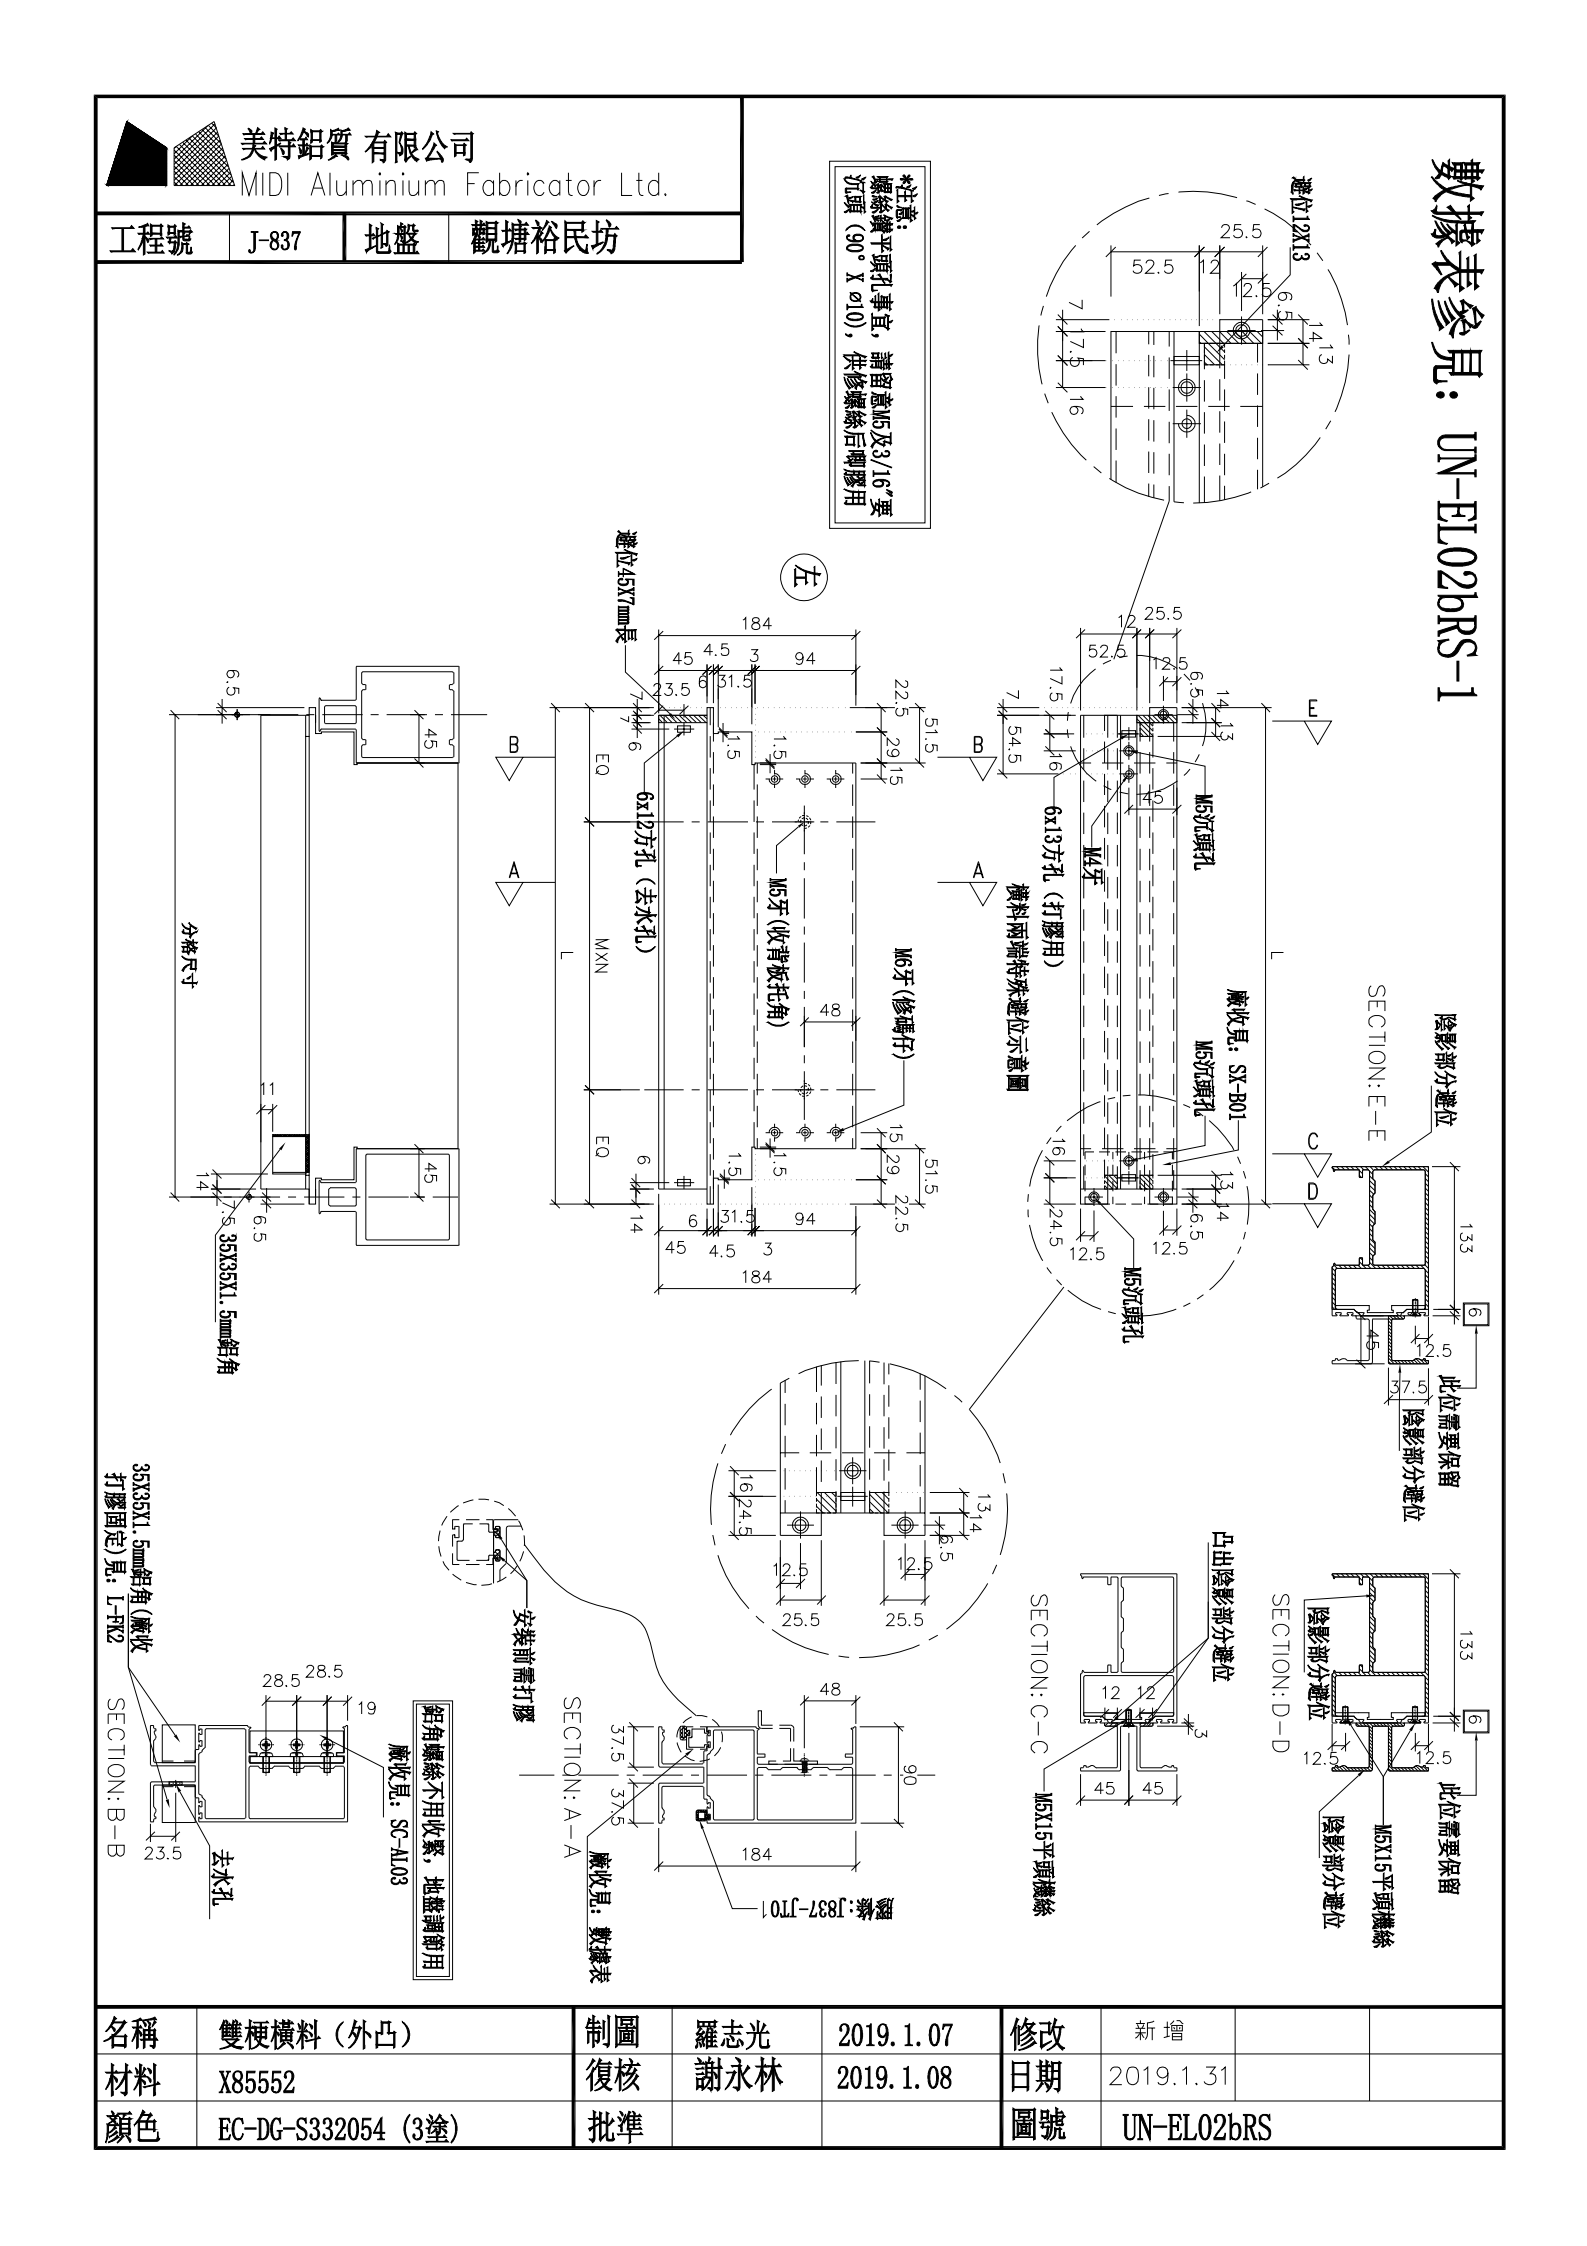

名稱	雙梗橫料（外凸）	制圖	羅志光	2019.1.07	修改	新增		
材料	X85552	復核	謝永林	2019.1.08	日期	2019.1.31		
顏色	EC-DG-S332054 (3塗)	批準			圖號	UN-EL02bRS		

拆圖參見：UN-EL02bRS

美特鋁質 有限公司
MIDI Aluminium Fabricator Ltd.

工程號	J-837	地盤	觀塘裕民坊


型號	L	豎框	M	X	N	EQ	分格尺寸	使用位置	對應型材及角碼型號	對應橫料型號	備註
UN-EL02bRS	463	31	250	X	1	106.5	450	T1CW-D-1	UN-HT2a	UN-EH2	10F~25F 29F~48F
	463	31	250	X	1	106.5	450	T1CW-H-2	UN-HT2a	UN-EH2	10F~25F 29F~48F
合計：		62									

名稱	雙梗橫料（外凸）	制圖	羅志光	2019.1.07	修改	新增		
材料	X85552	復核	謝永林	2019.1.08	日期	2019.1.31		
顏色	EC-DG-S332054 (3塗)	批準			圖號	UN-EL02bRS-1		

美特鋁質 有限公司
MIDI Aluminium Fabricator Ltd.

工程號	J-837	地盤	觀塘裕民坊

數據表參見：UN-ER01b-1

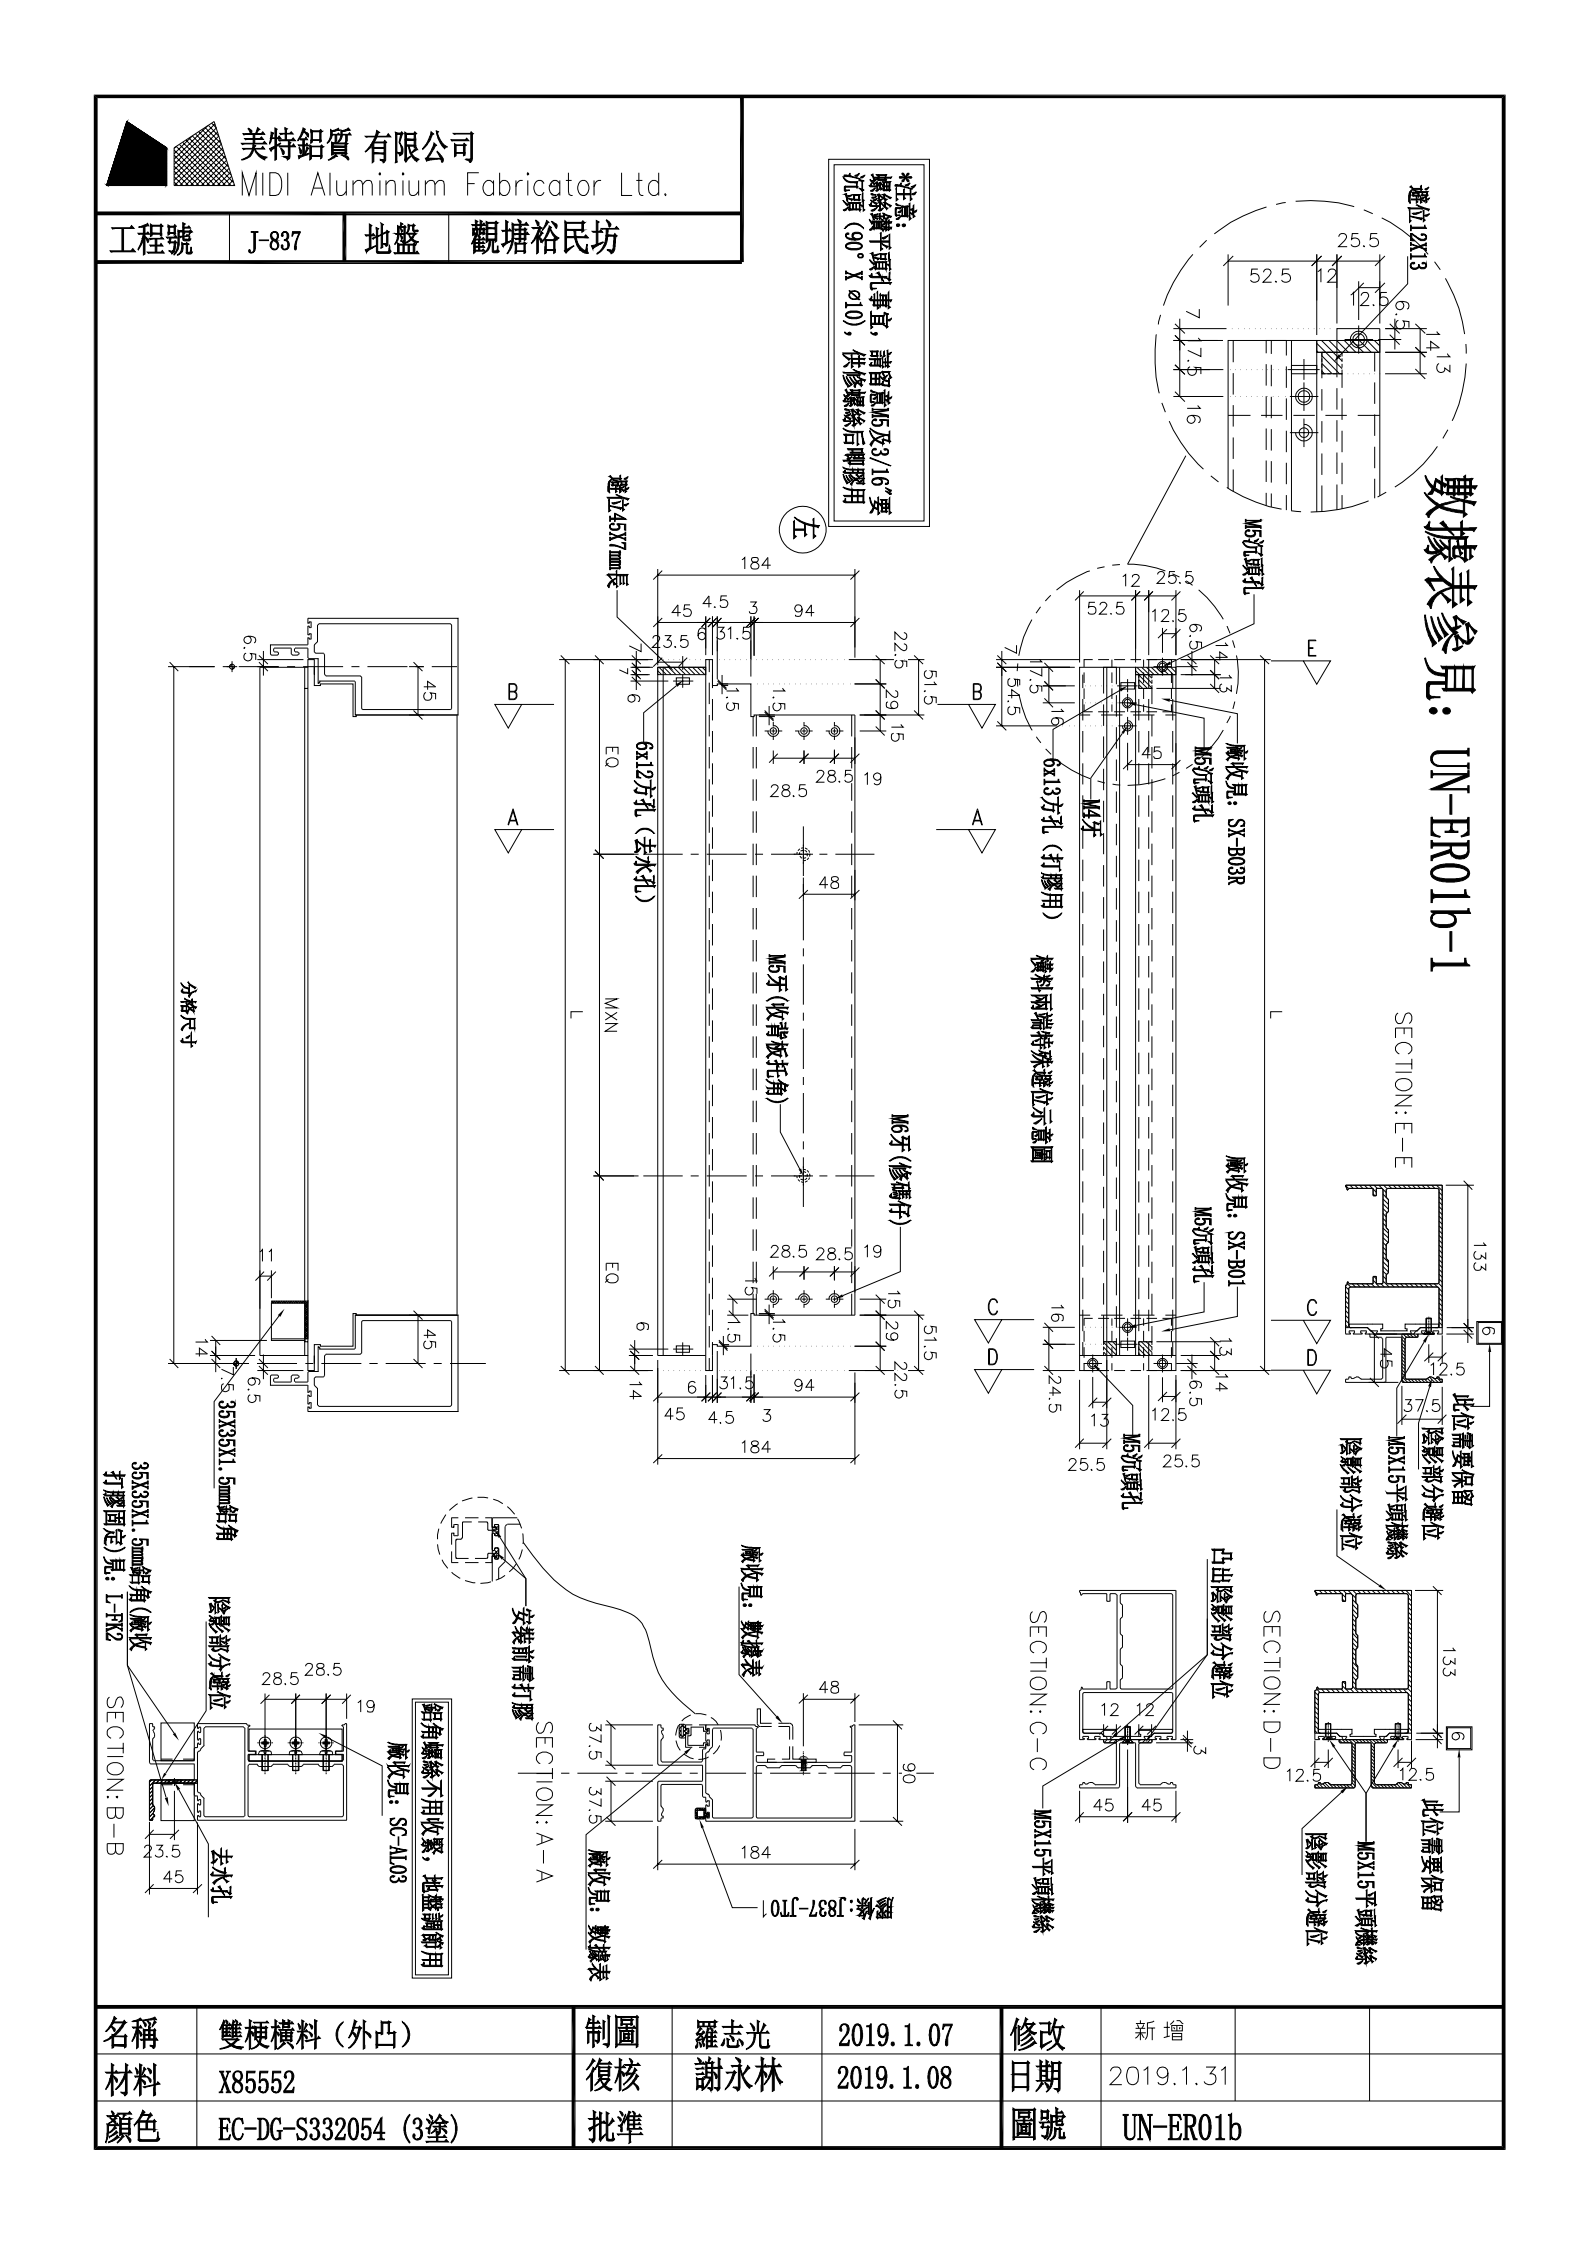

名稱	雙梗橫料（外凸）	制圖	羅志光	2019.1.07	修改	新增		
材料	X85552	復核	謝永林	2019.1.08	日期	2019.1.31		
顏色	EC-DG-S332054 (3塗)	批準			圖號	UN-ER01b		

拆圖參見：UN-ER01b


美特鋁質 有限公司
MIDI Aluminium Fabricator Ltd.

工程號	J-837	地盤	觀塘裕民坊

物料編號	L	數量	M	X	N	EQ	分格尺寸	使用位置	廠收背板托角編號	廠收單玻線編號	樓層
UN-ER01b	663	31	300	X	1	181.5	650	T1CW-G-1	UN-HT1a	UN-EH1R	10F~25F 29F~48F
	663	31	300	X	1	181.5	650	T1CW-B-2	UN-HT1a	UN-EH1R	10F~25F 29F~48F
	663	31	300	X	1	181.5	650	T1CW-L-2	UN-HT1a	UN-EH1R	10F~25F 29F~48F
	663	31	300	X	1	181.5	650	T1CW-J-2	UN-HT1a	UN-EH1R	10F~25F 29F~48F
合計：		124									

名稱	雙梗橫料（外凸）	制圖	羅志光	2019.1.07	修改	新增		
材料	X85552	復核	謝永林	2019.1.08	日期	2019.1.31		
顏色	EC-DG-S332054 (3塗)	批準			圖號	UN-ER01b-1		

數據表參見：UN-ER01bS-1

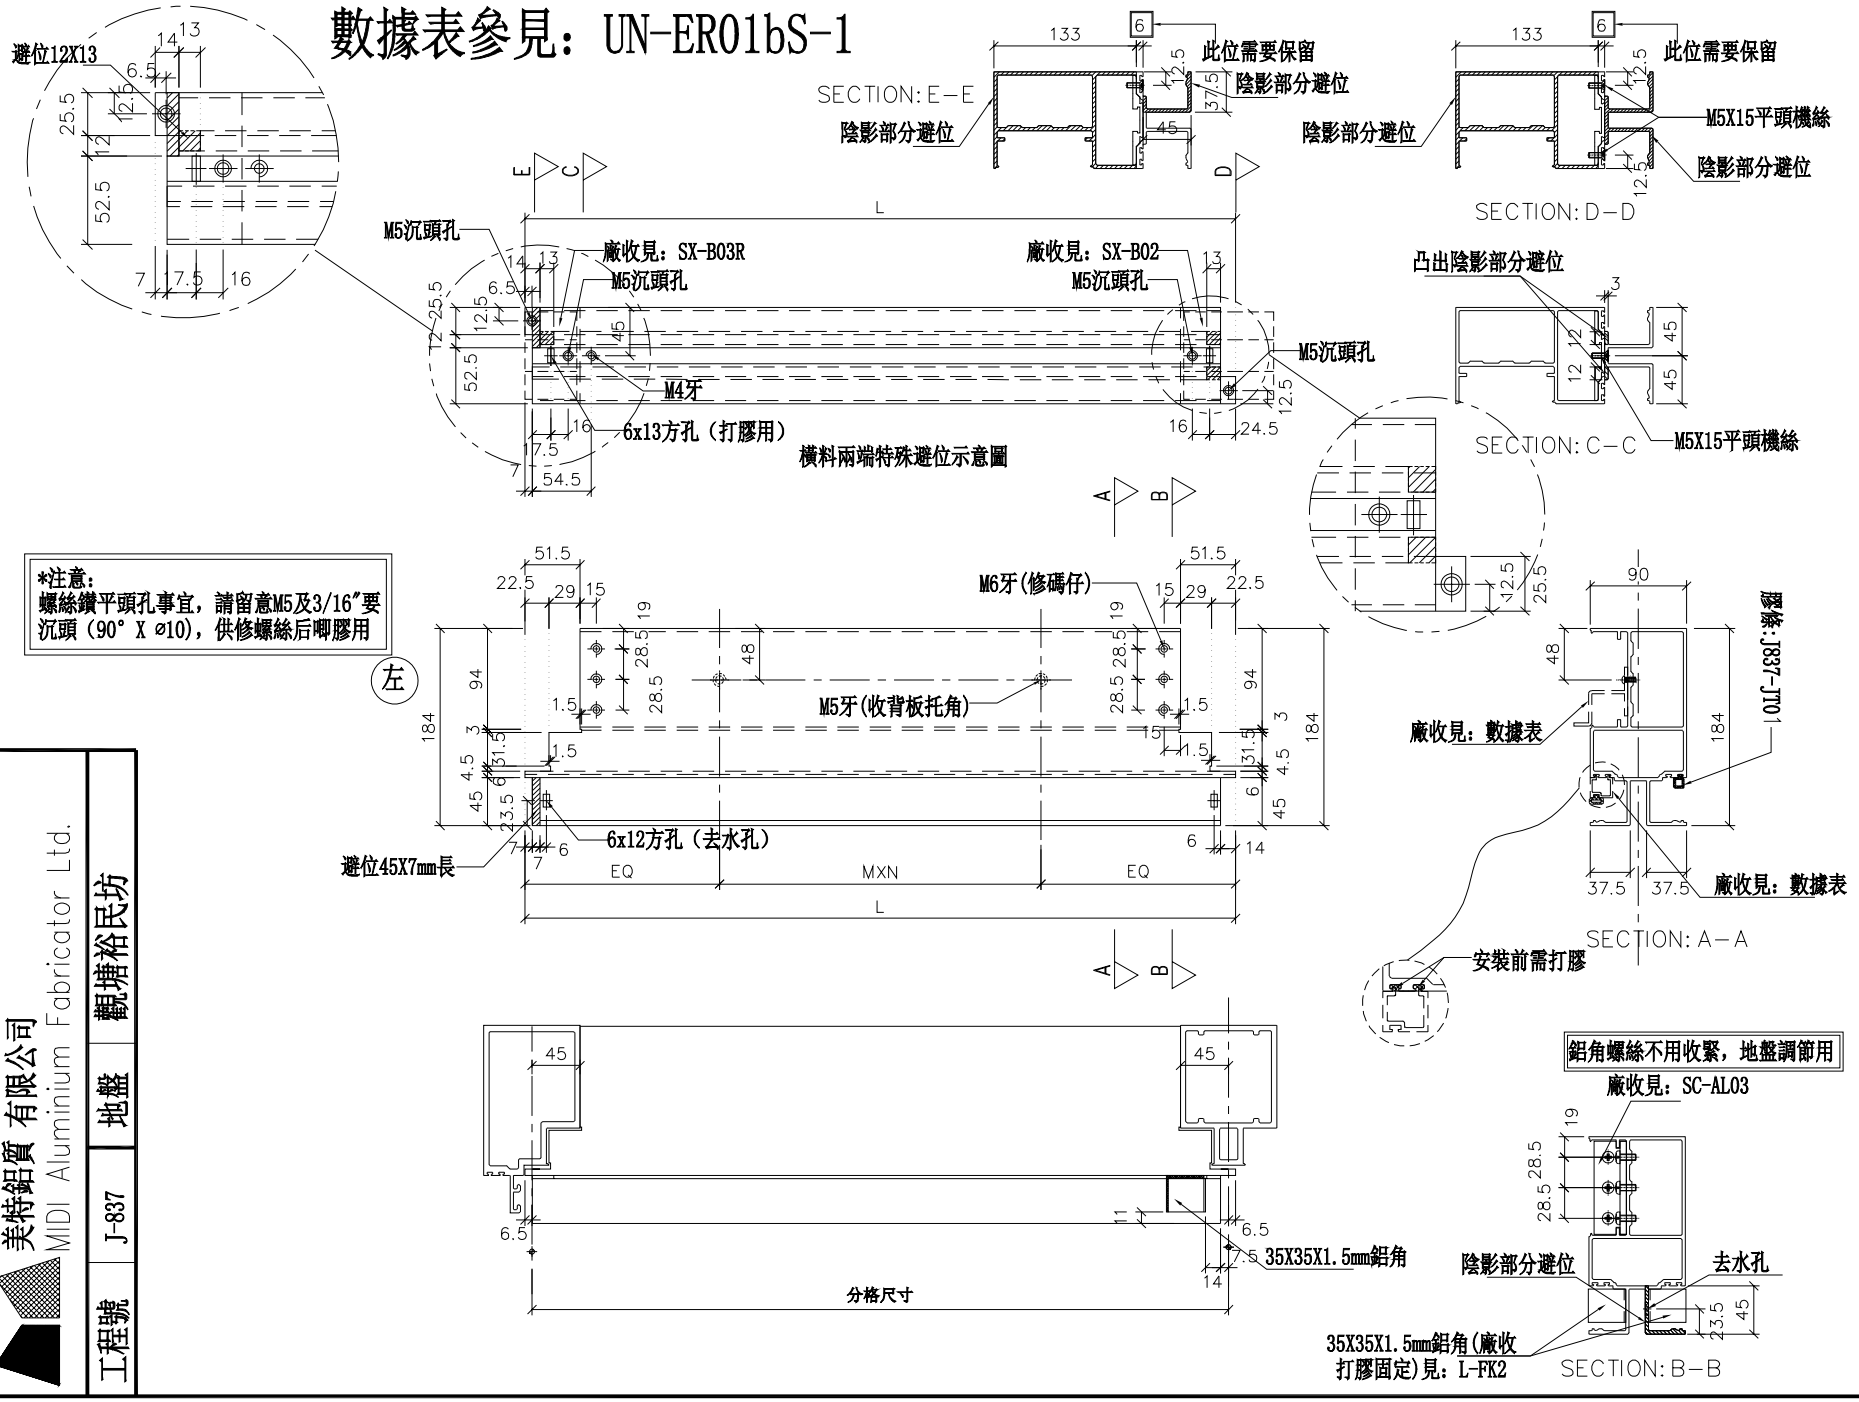

美特鋁質 有限公司
MIDI Aluminium Fabricator Ltd.

工程號	J-837
地盤	觀塘裕民坊

名稱	雙梗橫料（外凸）	制圖	羅志光
材料	X85552	復核	蘇永林
顏色	EC-DG-S332054（3塗）	批準	

修改	日期	圖號
新增	2019.1.31	UN-ER01bS
	2019.1.07	
	2019.1.08	

拆圖參見：UN-ER01bS


美特鋁質 有限公司
MIDI Aluminium Fabricator Ltd.


工程號	J-837	地盤	觀塘裕民坊

物料編號	L	數量	M	X	N	EQ	分格尺寸	使用位置	藏收器托盤編號	藏收器玻鎖編號	備註
UN-ER01bS	663	31	300	X	1	181.5	650	T1CW-A-2	UN-HT1a	UN-EH1R	10F~25F 29F~48F
	663	31	300	X	1	181.5	650	T1CW-C-1	UN-HT1a	UN-EH1R	10F~25F 29F~48F
合計:		62									

名稱	雙梗橫料（外凸）	制圖	羅志光	2019.1.07	修改	新增		
材料	X85552	復核	謝永林	2019.1.08	日期	2019.1.31		
顏色	EC-DG-S332054 (3塗)	批準			圖號	UN-ER01bS-1		


數據表參見：UN-ER02b-1

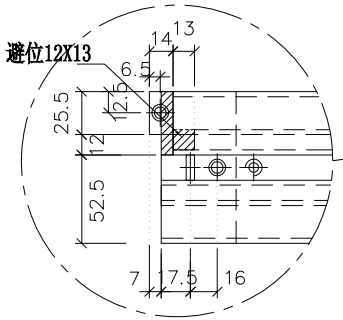


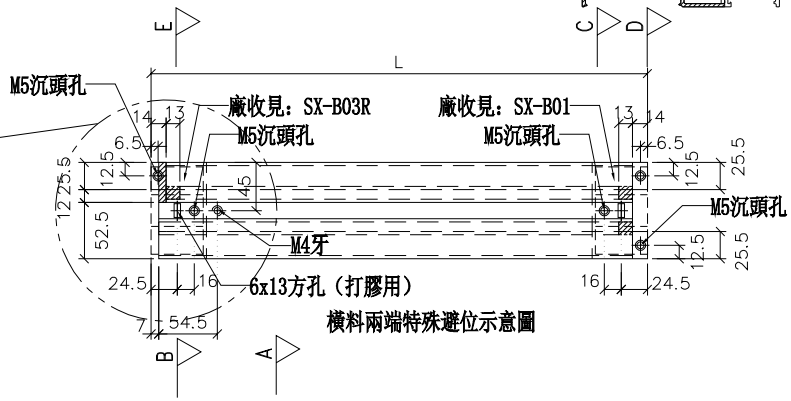


橫料兩端特殊避位示意圖




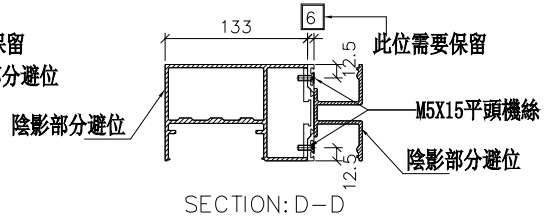


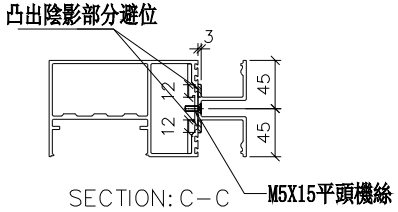


***注意:**
螺絲鑽平頭孔事宜，請留意M5及3/16"要沉頭（90° X ⌀10），供修螺絲后唧膠用

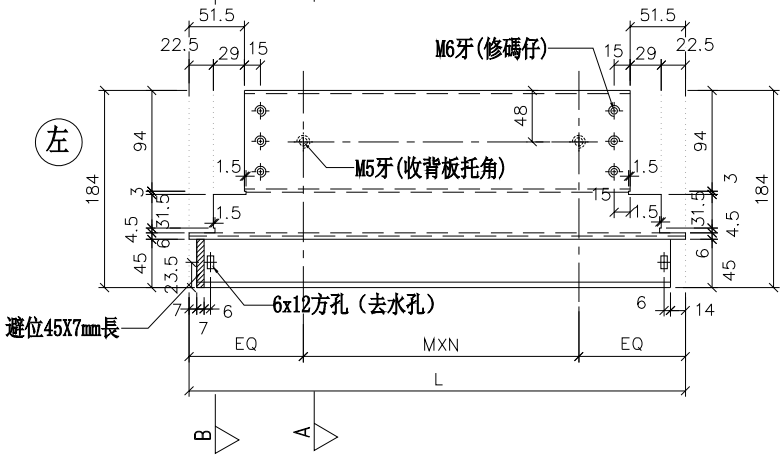

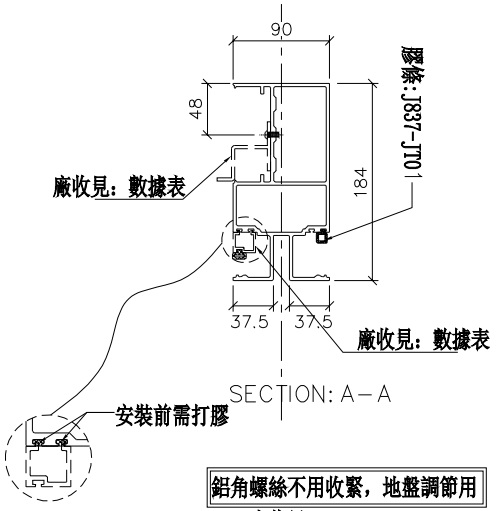

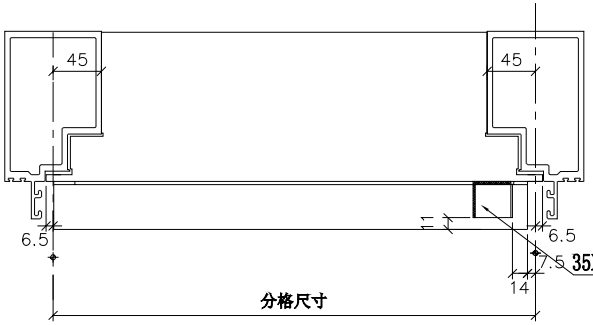

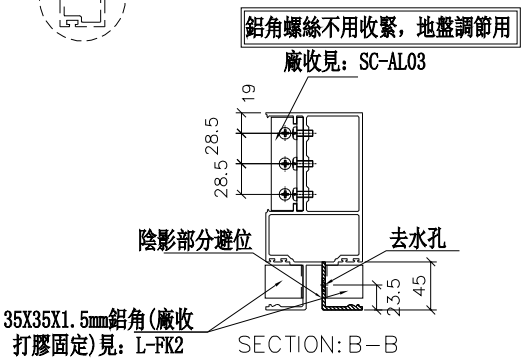

美特鋁質 有限公司 MIDI Aluminium Fabricator Ltd.	
工程號	J-837
地盤	觀塘裕民坊

名稱	雙梗橫料（外凸）	制圖	羅志光	2019.1.07
材料	X85552	復核	謝永林	2019.1.08
顏色	EC-DG-S332054（3塗）	批準		

修改	新增	
日期	2019.1.31	
圖號	UN-ER02b	

拆圖參見：UN-ER02b


美特鋁質 有限公司
MIDI Aluminium Fabricator Ltd.


工程號	J-837	地盤	觀塘裕民坊

物料編號	L	數量	M	X	N	EQ	分格尺寸	使用位置	殿收骨板托角編號	殿收軋玻綠編號	樓層
UN-ER02b	463	31	250	X	1	106.5	450	T1CW-H-1	UN-HT2a	UN-EH2R	10F~25F 29F~48F
	463	31	250	X	1	106.5	450	T1CW-A-1	UN-HT2a	UN-EH2R	10F~25F 29F~48F
合計:		62									


名稱	雙梗橫料（外凸）	制圖	羅志光	2019.1.07	修改	新增		
材料	X85552	復核	謝永林	2019.1.08	日期	2019.1.31		
顏色	EC-DG-S332054 (3塗)	批準			圖號	UN-ER02b-1		


數據表參見：UN-EL01b-1

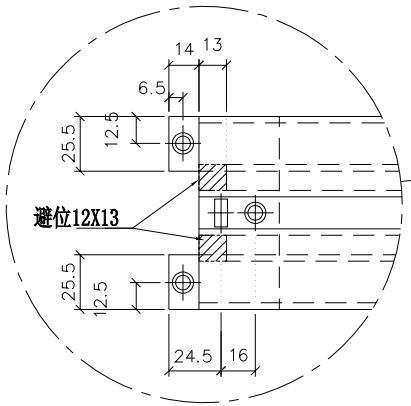


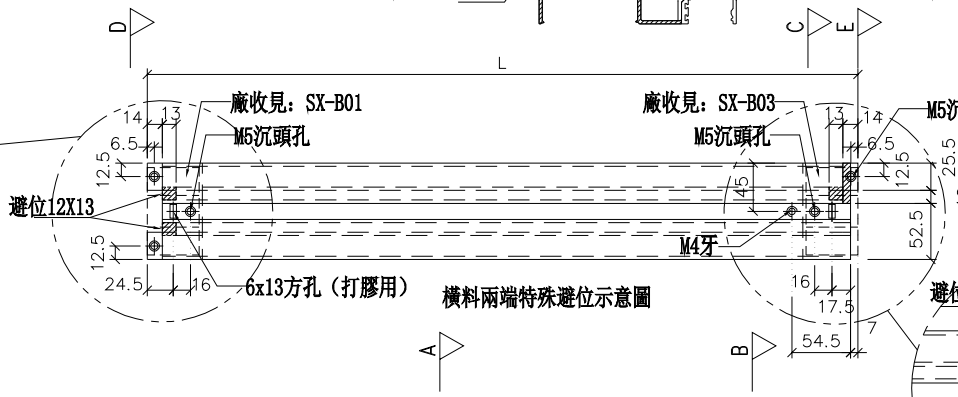


橫料兩端特殊避位示意圖

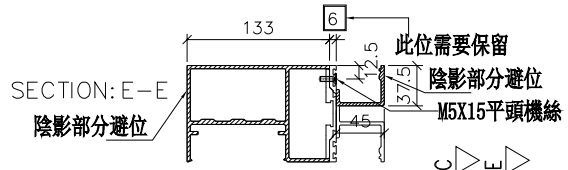


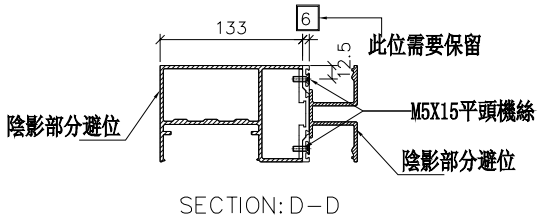


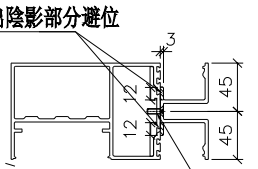

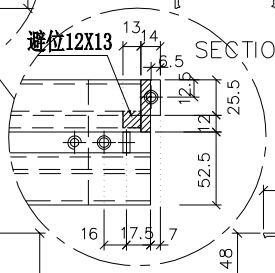


*注意:
螺絲鑽平頭孔事宜，請留意M5及3/16"要沉頭（90° X ⌀10），供修螺絲后唧膠用

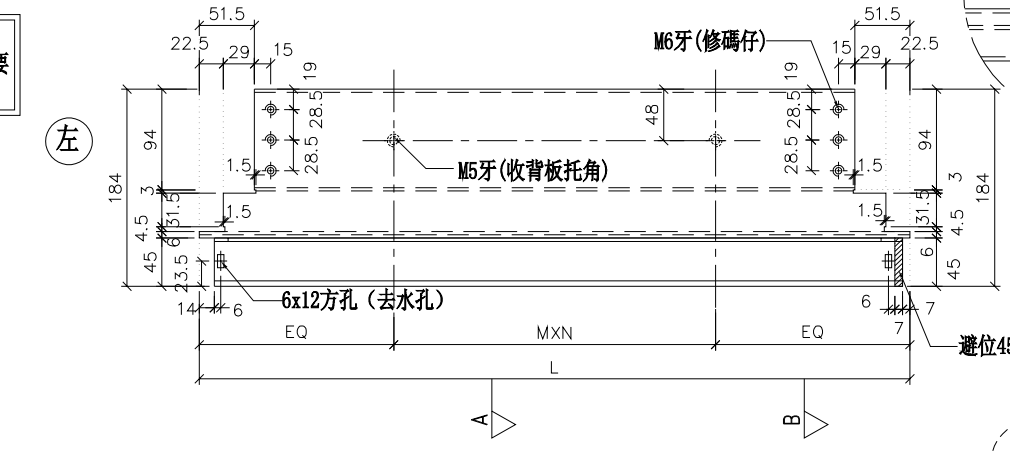

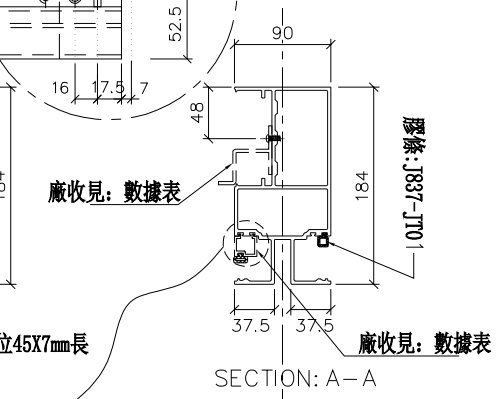



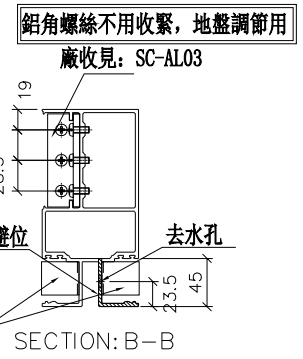

美特鋁質 有限公司 MIDI Aluminium Fabricator Ltd.	
工程號	J-837
地盤	觀塘裕民坊

修改	新增		
日期	2019.1.31		
圖號	UN-EL01b		
制圖	羅志光	2019.1.07	
復核	謝永林	2019.1.08	
批準			
名稱	雙梗橫料（外凸）		
材料	X85552		
顏色	EC-DG-S332054（3塗）		

拆圖參見：UN-EL01b

美特鋁質 有限公司
MIDI Aluminium Fabricator Ltd.

工程號	J-837	地盤	觀塘裕民坊


物料編號	L	數量	M	X	N	EQ	分格尺寸	使用位置	廠收背板托角編號	廠收單玻線編號	樓層
UN-EL01b	663	62	300	X	1	181.5	650	T1CW-F-2	UN-HT1a	UN-EH1	10F~25F 29F~48F
	663	31	300	X	1	181.5	650	T1CW-A-2	UN-HT1a	UN-EH1	10F~25F 29F~48F
	663	31	300	X	1	181.5	650	T1CW-C-1	UN-HT1a	UN-EH1	10F~25F 29F~48F
	663	31	300	X	1	181.5	650	T1CW-M-1	UN-HT1a	UN-EH1	10F~25F 29F~48F
	663	31	300	X	1	181.5	650	T1CW-K-1	UN-HT1a	UN-EH1	10F~25F 29F~48F
	663	31	300	X	1	181.5	650	T1CW-H-2	UN-HT1a	UN-EH1	10F~25F 29F~48F
	合計：	217									

制圖	羅志光	2019.1.07
復核	謝永林	2019.1.08
批準		


修改	新增	
日期	2019.1.31	
圖號	UN-EL01b-1	


名稱	雙梗橫料（外凸）
材料	X85552
顏色	EC-DG-S332054（3塗）

數據表參見：UN-EL01bS-1

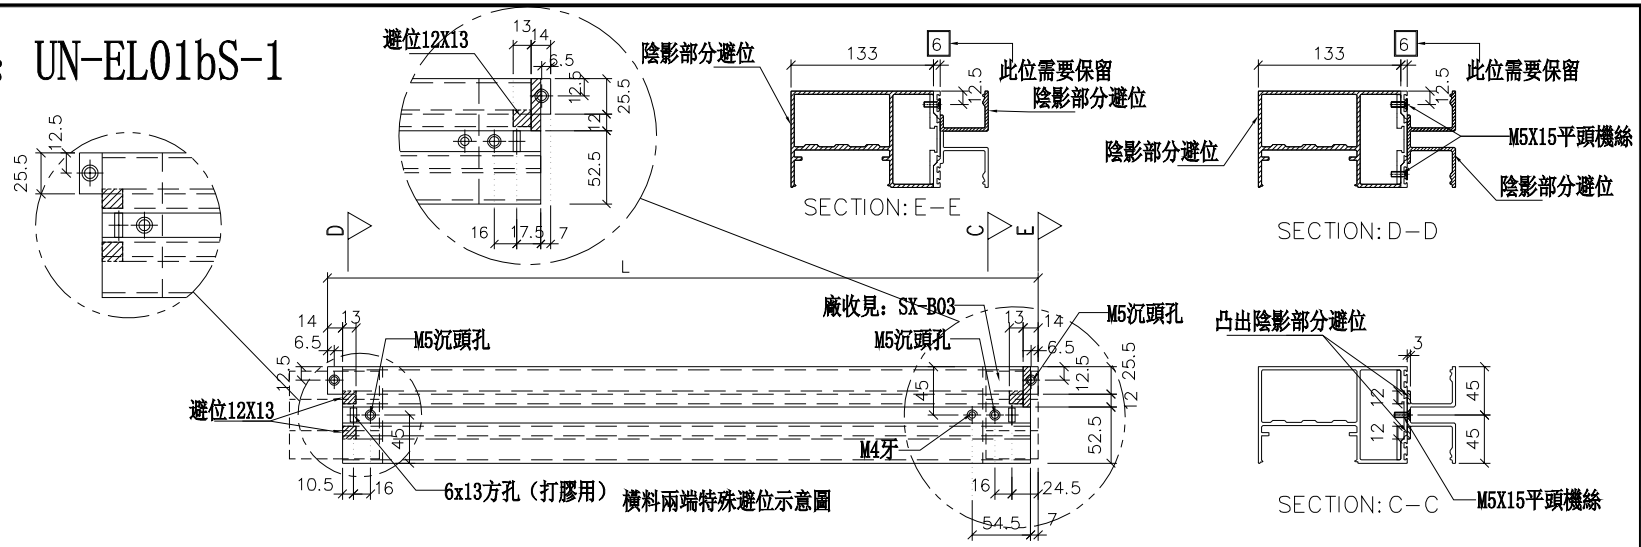


*注意：
螺絲鑽平頭孔事宜，請留意M5及3/16"要沉頭（90° X ø10），供修螺絲后唧膠用

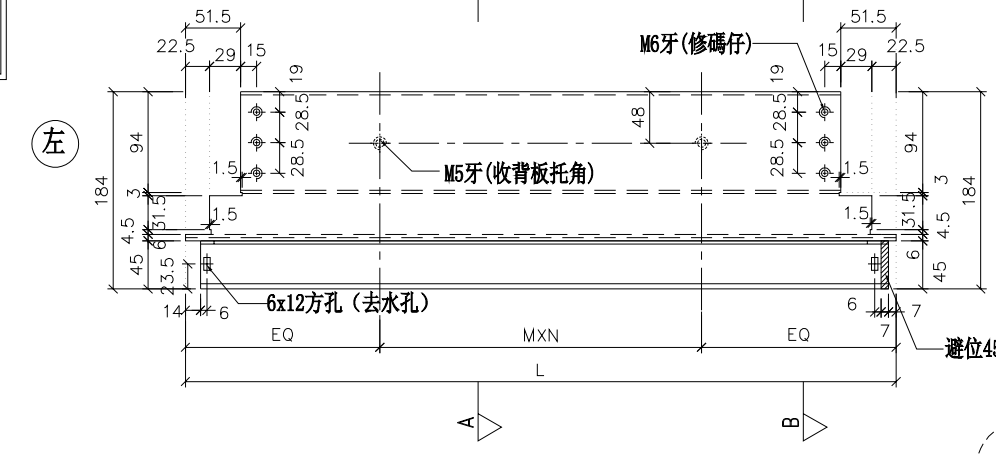

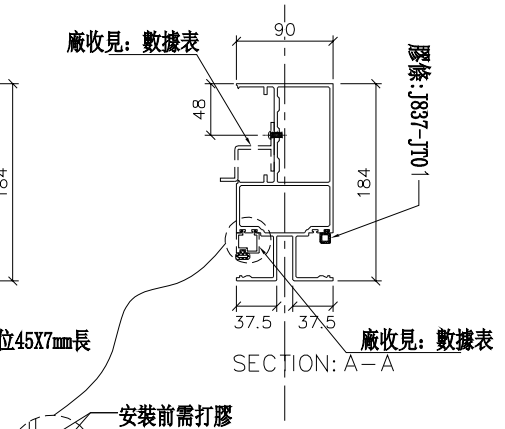



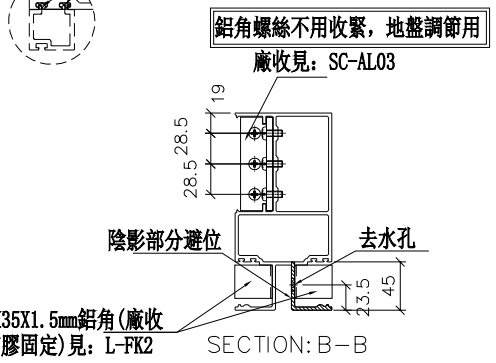

美特鋁質 有限公司
MIDI Aluminium Fabricator Ltd.

工程號	J-837	地盤	觀塘裕民坊

名稱	雙梗橫料（外凸）	制圖	羅志光	2019.1.07	修改	新增		
材料	X85552	復核	謝永林	2019.1.08	日期	2019.1.31		
顏色	EC-DG-S332054（3塗）	批準			圖號	UN-EL01bS		

拆圖參見：UN-EL01bS

美特鋁質 有限公司
MIDI Aluminium Fabricator Ltd.

工程號	J-837	地盤	觀塘裕民坊


UN-EL01bS	663	31	300	X	1	181.5	650	T1CW-G-1	UN-HT1a	UN-EH1	10F~25F 29F~48F
	663	31	300	X	1	181.5	650	T1CW-A-2	UN-HT1a	UN-EH1	10F~25F 29F~48F
	663	31	300	X	1	181.5	650	T1CW-B-2	UN-HT1a	UN-EH1	10F~25F 29F~48F
合計:		93									

名稱	雙梗橫料（外凸）	制圖	羅志光	2019.1.07	修改	新增		
材料	X85552	復核	謝永林	2019.1.08	日期	2019.1.31		
顏色	EC-DG-S332054 (3塗)	批準			圖號	UN-EL01bS-1		

美特鋁質 有限公司
MIDI Aluminium Fabricator Ltd.

工程號	J-837	地盤	觀塘裕民坊

數據表參見：UN-EL02b-1

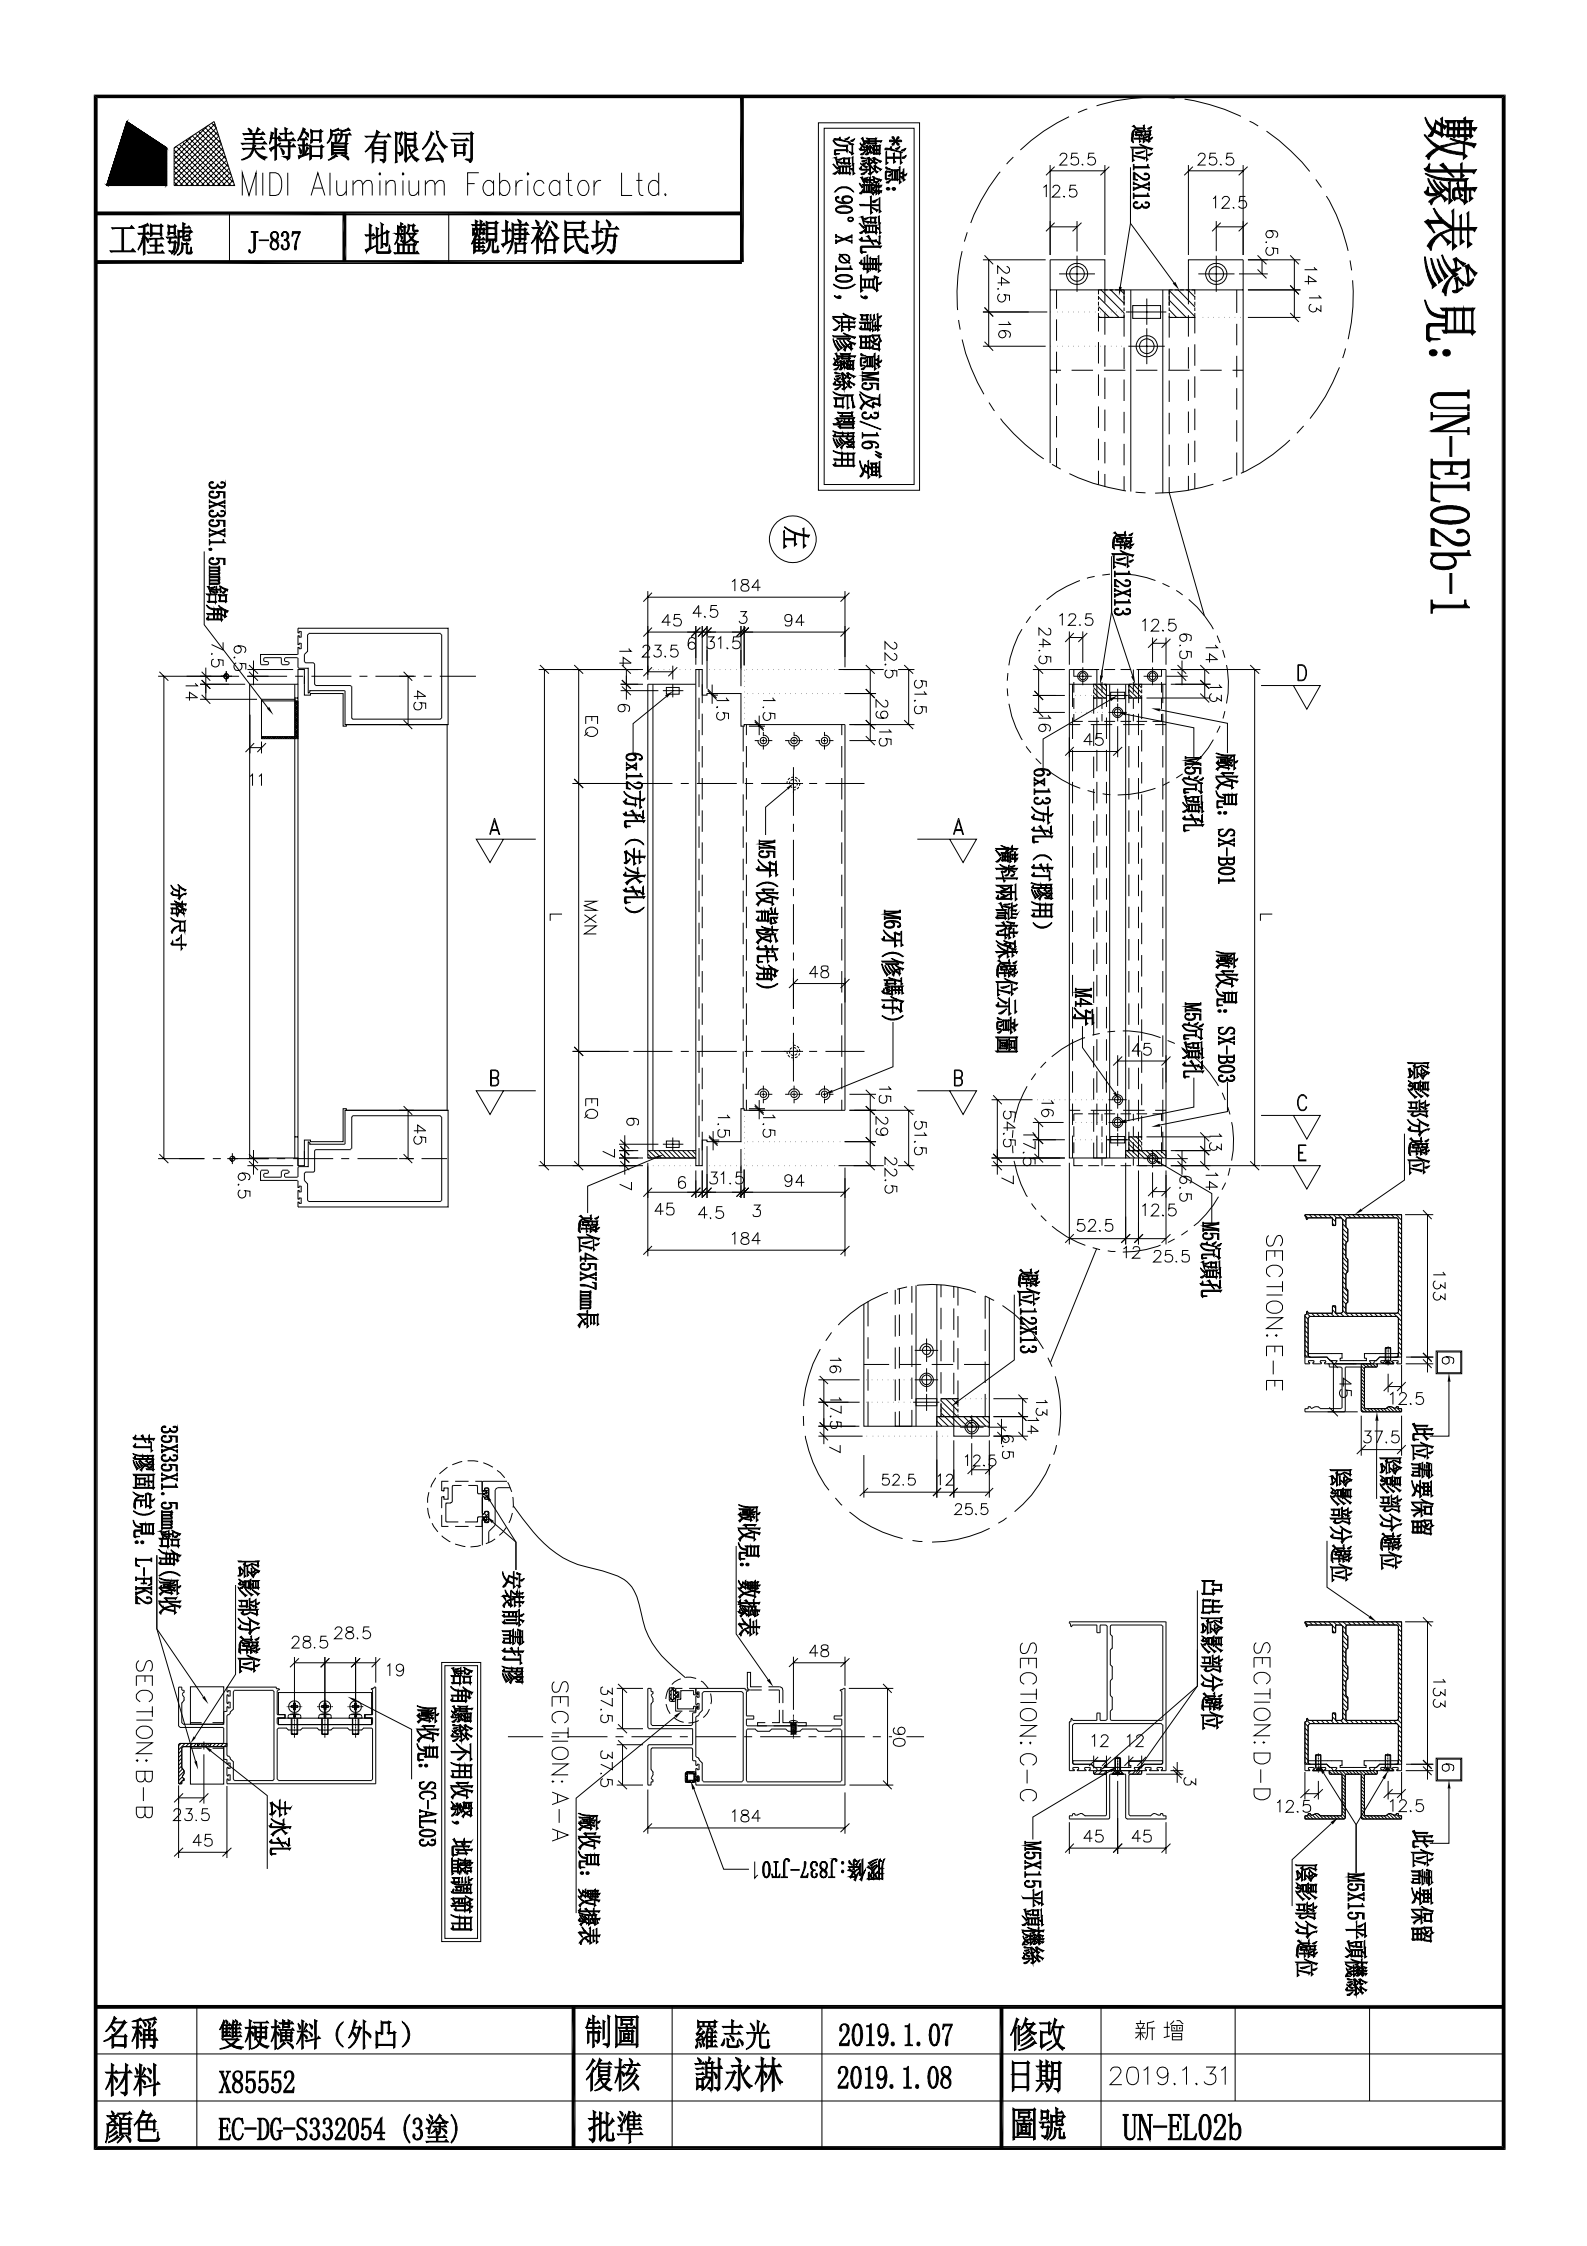

名稱	雙梗橫料（外凸）	制圖	羅志光	2019.1.07	修改	新增		
材料	X85552	復核	謝永林	2019.1.08	日期	2019.1.31		
顏色	EC-DG-S332054 (3塗)	批準			圖號	UN-EL02b		


美特鋁質 有限公司
MIDI Aluminium Fabricator Ltd.

工程號	J-837	地盤	觀塘裕民坊

型號		L	槽口	M	X	N	EQ	分格尺寸	每用位置	型號	型號	槽口
UN-EL02b		463	31	250	X	1	106.5	450	T1CW-G-2	UN-HT2a	UN-EH2	10F~25F 29F~48F
	UN-EL02b	463	31	250	X	1	106.5	450	T1CW-B-3	UN-HT2a	UN-EH2	10F~25F 29F~48F
合計：			62									


名稱	雙梗橫料（外凸）	制圖	羅志光	2019.1.07	修改	新增		
材料	X85552	復核	謝永林	2019.1.08	日期	2019.1.31		
顏色	EC-DG-S332054 (3塗)	批準			圖號	UN-EL02b-1		

美特鋁質 有限公司
MIDI Aluminium Fabricator Ltd.

工程號	J-837	地盤	觀塘裕民坊


物料編號	UN-EL16b
L	563
M	300
X	X
N	1
EQ	131.5
分格尺寸	550
使用位置	T1CW-A-1
膠條背紋托角編號	UN-HT16a
膠條單玻蓋邊編號	UN-EH16
備註	10F~25F 29F~48F


*注意:
螺絲鑽平頭孔事宜，請留意M5及3/16"要沉頭(90° X ø10)，供修螺絲后嗮膠用

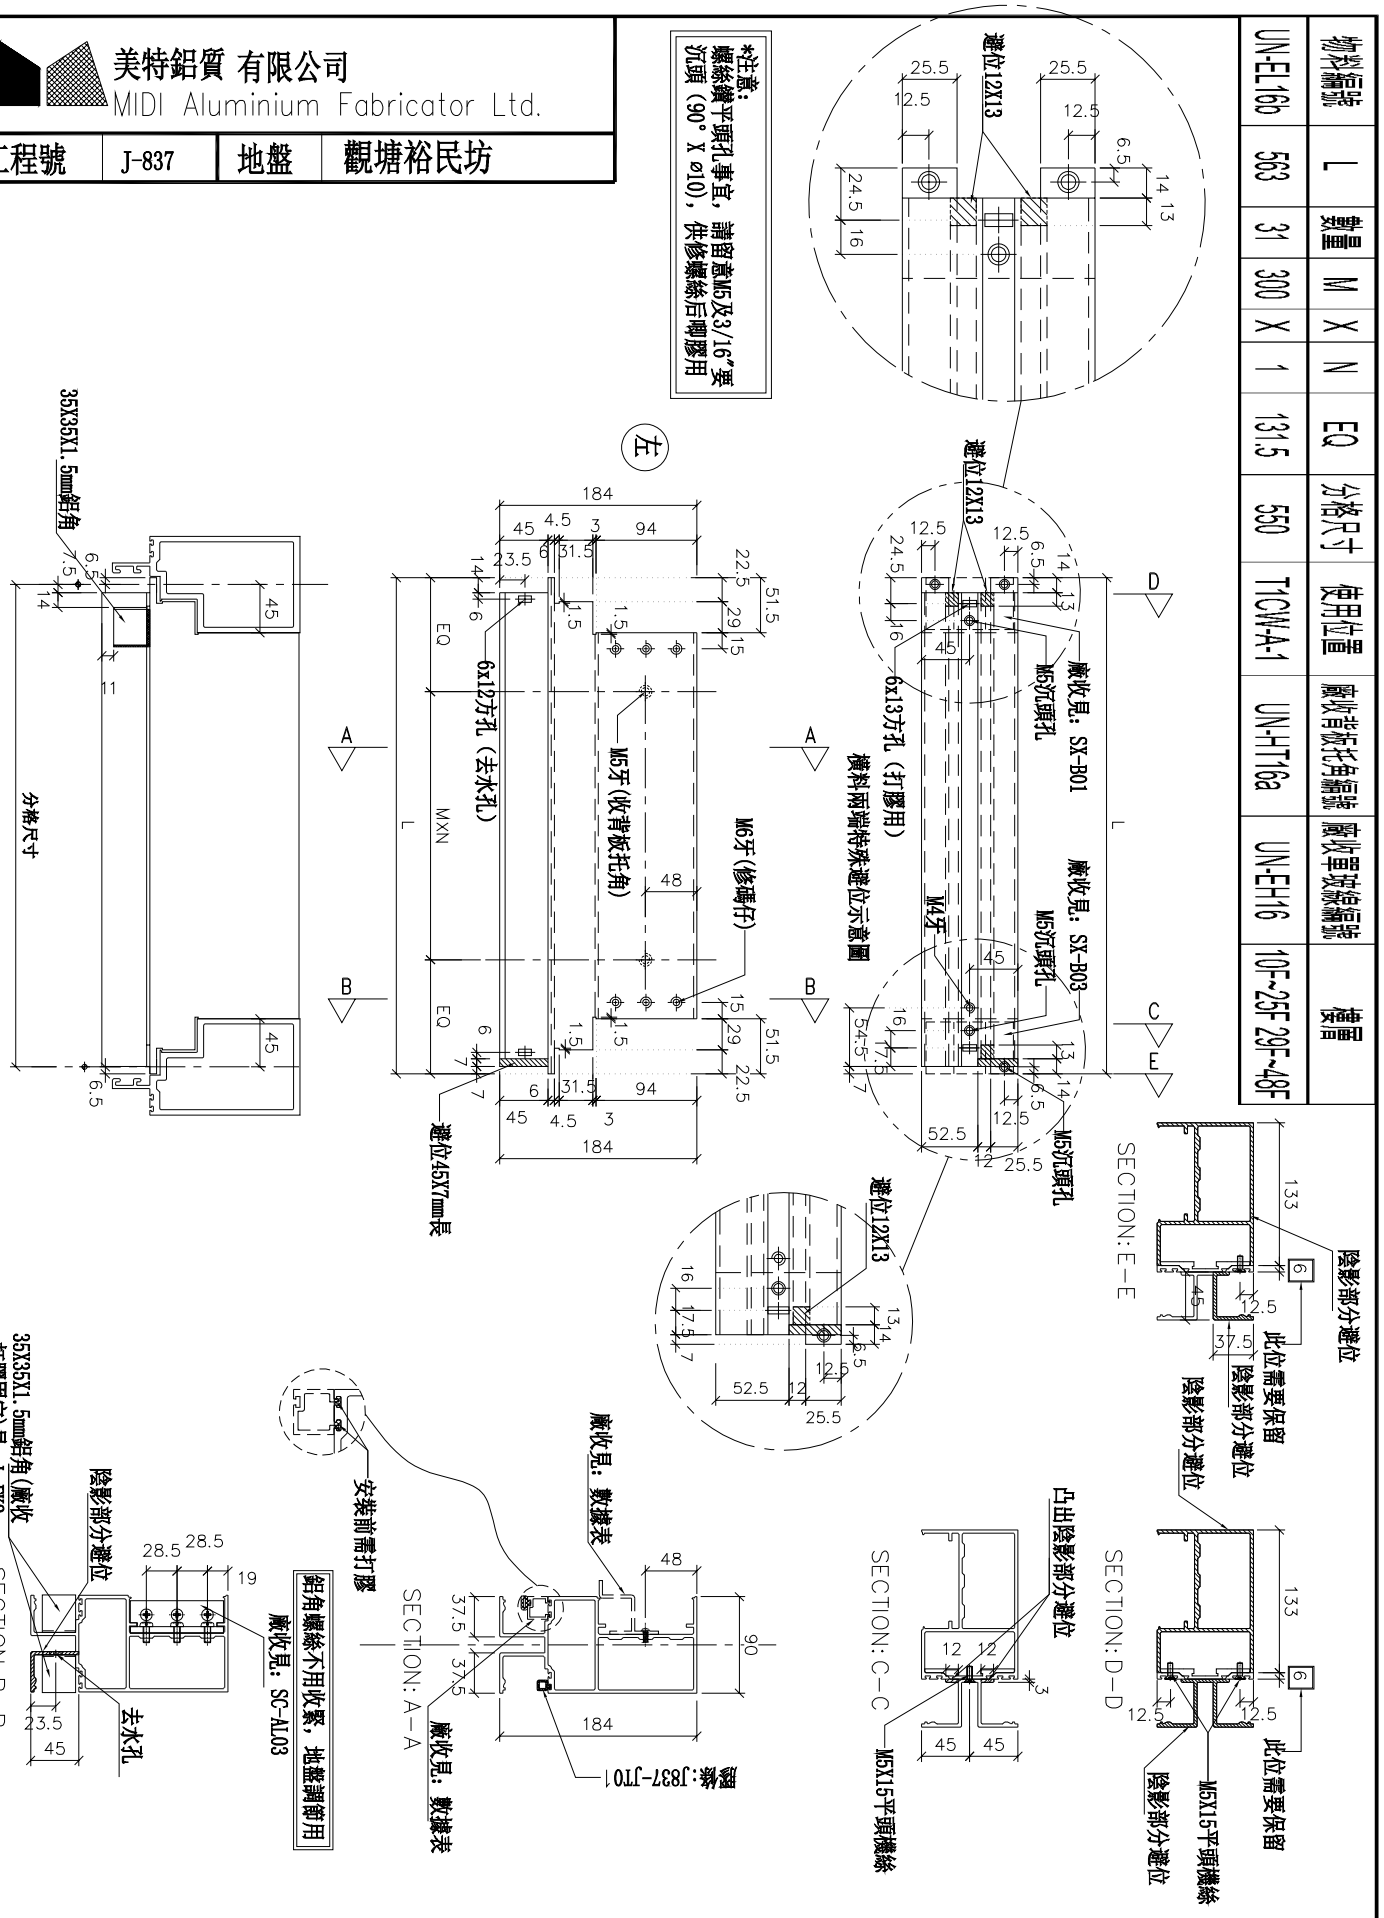



名稱	雙梗橫料（外凸）	制圖	羅志光	2019.1.07	修改	新增		
材料	X85552	復核	謝永林	2019.1.08	日期	2019.1.31		
顏色	EC-DG-S332054 (3塗)	批準			圖號	UN-EL16b		


物料編號	L	數量	M	X	N	A	分格尺寸	使用位置	廠收背板托角編號	廠收單玻線編號	樓層
UN-ER01bRS	656	31	300	X	1	181.5	650	T1CW-E-1	UN-HT1a	UN-EH1R	10F~25F 29F~48F
	656	31	300	X	1	181.5	650	T1CW-H-2	UN-HT1a	UN-EH1R	10F~25F 29F~48F
	合計:	31									

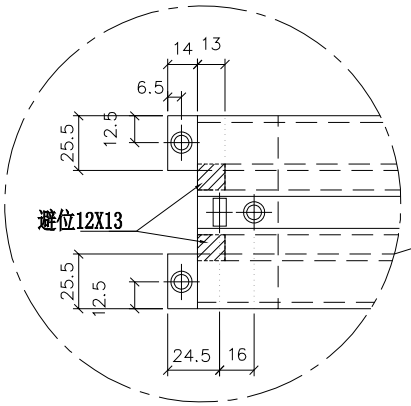

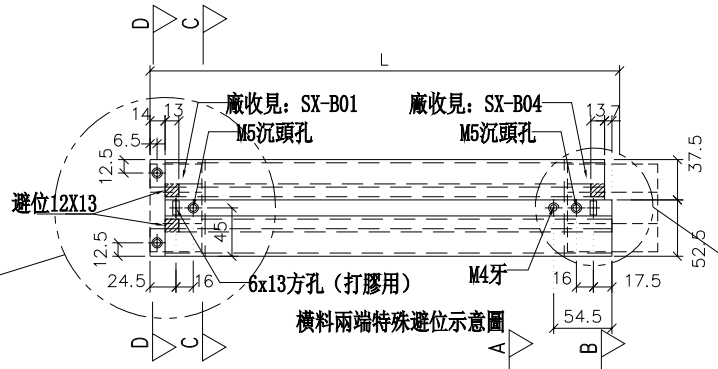


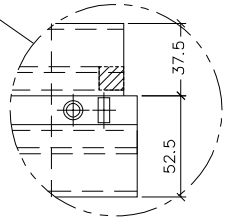


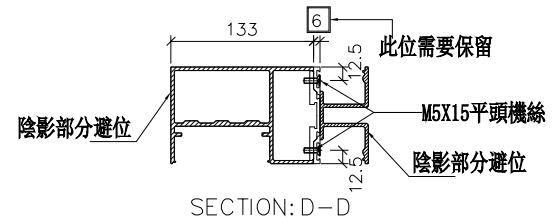


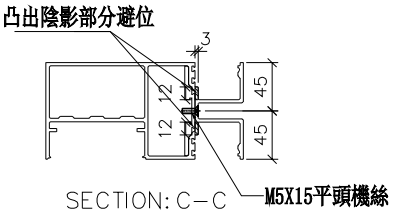


*注意:
螺絲鑽平頭孔事宜，請留意M5及3/16"要沉頭（90° X ø10），供修螺絲后唧膠用

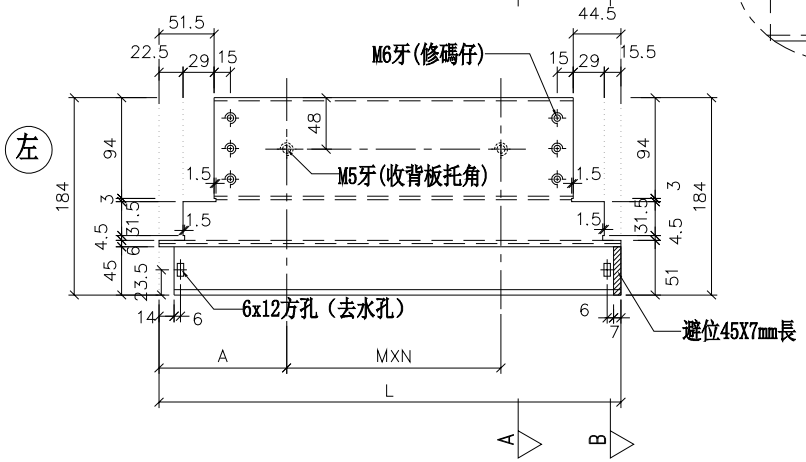

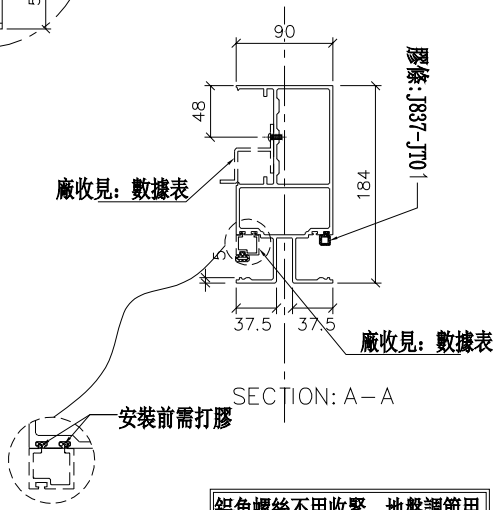

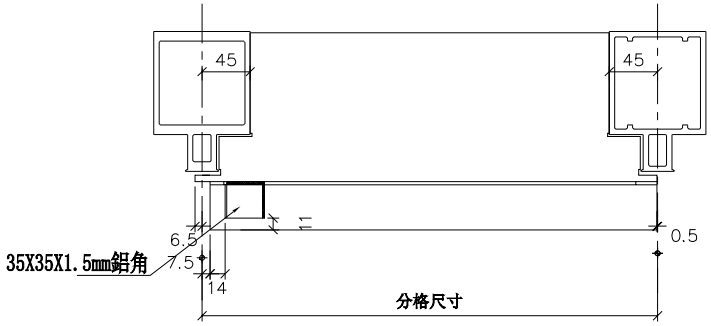

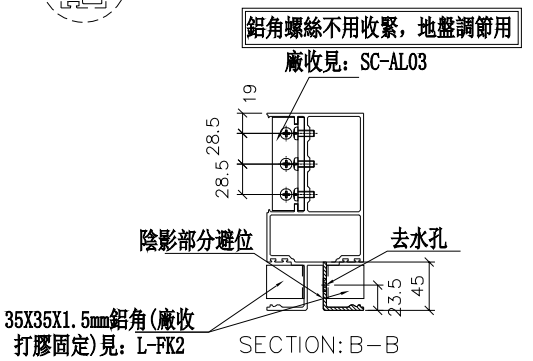

美特鋁質 有限公司 MIDI Aluminium Fabricator Ltd.			
工程號	J-837	地盤	觀塘裕民坊

名稱	雙梗橫料（外凸）	制圖	羅志光	2019.1.07	修改
材料	X85552	復核	謝永林	2019.1.08	日期
顏色	EC-DG-S332054（3塗）	批準			圖號

	新增	2019.1.31
		UN-ER01bRS

美特鋁質 有限公司
MIDI Aluminium Fabricator Ltd.

工程號	J-837	地盤	觀塘裕民坊

物料編號	UN-ER02bRS
L	456
數量	31
M	250
X	X
N	1
A	106.5
分格尺寸	450
使用位置	T1CW-D-1
廠收背板托角編號	UN-HT2a
廠收單玻條編號	UN-EH2R
樓層	10F~25F 29F~48F

*注意：
螺絲鑽平頭孔事宜，請留意M5及3/16"要沉頭（90° X ø10），供修螺絲后嘣膠用

避位12X13

廠收見：SX-B01
廠收見：SX-B04
M5沉頭孔
M4牙
6x13方孔（打膠用）
橫料兩端特殊避位示意圖

左

35X35X1.5mm鋁角
分格尺寸
6x12方孔（去水孔）
M5牙(收背板托角)
M6牙(修嘴仔)
避位45X7mm長

SECTION: B-B
陰影部分避位
35X35X1.5mm鋁角(廠收打膠固定) 見：L-FK2
去水孔
鋁角螺絲不用收緊，地盤調節用
廠收見：SC-AL03

SECTION: A-A
安裝前需打膠
廠收見：數據表
膠條:J837-JT01

SECTION: C-C
凸出陰影部分避位
M5X15平頭機絲


SECTION: D-D
陰影部分避位
此位需要保留
M5X15平頭機絲

名稱	雙梗橫料（外凸）	制圖	羅志光	2019.1.07	修改	新增		
材料	X85552	復核	謝永林	2019.1.08	日期	2019.1.31		
顏色	EC-DG-S332054 (3塗)	批準			圖號	UN-ER02bRS		


美特鋁質 有限公司
MIDI Aluminium Fabricator Ltd.

工程號	J-837	地盤	觀塘裕民坊

物料編號	L	層數	每層	總數量	MXN			EQ	分格尺寸	使用位置	樓層
ZS-U01	2160	31	1	31	300	X	7	30	**2250**	T1CW-G-1	10F~25F 29F~48F
	2160	31	1	31	300	X	7	30	**2250**	T1CW-G-1	10F~25F 29F~48F
	2160	31	1	31	300	X	7	30	**2250**	T1CW-F-2	10F~25F 29F~48F
	2160	31	1	31	300	X	7	30	**2250**	T1CW-E-1	10F~25F 29F~48F
	2160	31	1	31	300	X	7	30	**2250**	T1CW-D-1	10F~25F 29F~48F
	2160	31	1	31	300	X	7	30	**2250**	T1CW-D-1	10F~25F 29F~48F
	2160	31	1	31	300	X	7	30	**2250**	T1CW-B-2	10F~25F 29F~48F
	2160	31	1	31	300	X	7	30	**2250**	T1CW-B-1	10F~25F 29F~48F
	2160	31	1	31	300	X	7	30	**2250**	T1CW-L-2	10F~25F 29F~48F
	2160	31	1	31	300	X	7	30	**2250**	T1CW-L-1	10F~25F 29F~48F
	2160	31	1	31	300	X	7	30	**2250**	T1CW-J-1	10F~25F 29F~48F
	合計 :			341							

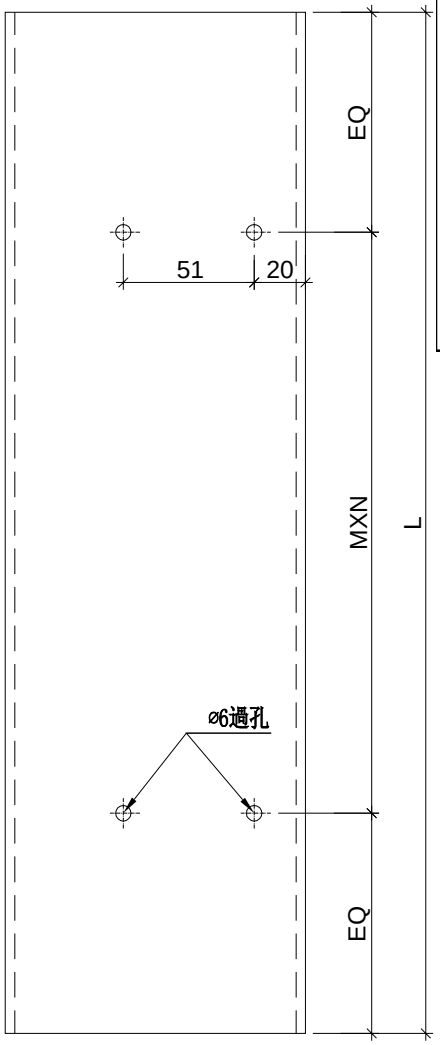

工廠用

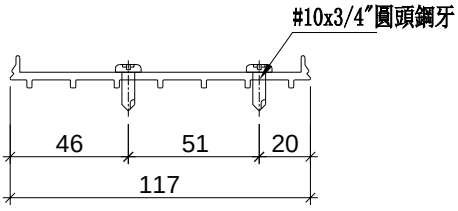


名稱	SD中柱底座	制圖	羅志光	2019.1.07	修改			
材料	X85579	復核	謝永林	2019.1.08	日期			
顏色	MILL	批準			圖號	ZS-U01		


美特鋁質 有限公司
MIDI Aluminium Fabricator Ltd.

工程號	J-837	地盤	觀塘裕民坊

物料編號	L	層數	每層	總數量	MXN			EQ	分格尺寸	使用位置	樓層
ZS-U01R	2160	31	1	31	300	X	7	30	2250	T1CW-D-1	10F~25F 29F~48F
	2160	31	1	31	300	X	7	30	2250	T1CW-A-3	10F~25F 29F~48F
	2160	31	1	31	300	X	7	30	2250	T1CW-A-2	10F~25F 29F~48F
	2160	31	1	31	300	X	7	30	2250	T1CW-C-1	10F~25F 29F~48F
	2160	31	1	31	300	X	7	30	2250	T1CW-C-1	10F~25F 29F~48F
	2160	31	1	31	300	X	7	30	2250	T1CW-M-2	10F~25F 29F~48F
	2160	31	1	31	300	X	7	30	2250	T1CW-M-1	10F~25F 29F~48F
	2160	31	1	31	300	X	7	30	2250	T1CW-K-2	10F~25F 29F~48F
	2160	31	1	31	300	X	7	30	2250	T1CW-H-2	10F~25F 29F~48F
	2160	31	1	31	300	X	7	30	2250	T1CW-H-2	10F~25F 29F~48F
	合計:			310							

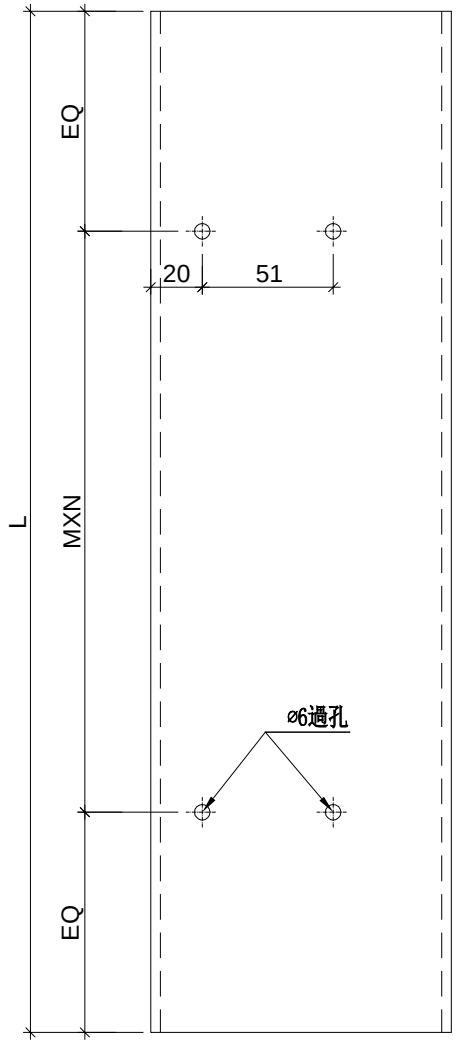

工廠用

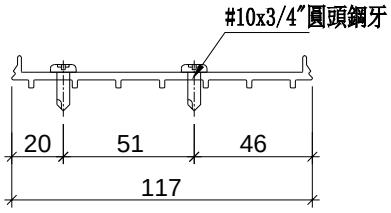


名稱	SD中柱底座	制圖	羅志光	2019.1.07	修改			
材料	X85579	復核	謝永林	2019.1.08	日期			
顏色	MILL	批準			圖號	ZS-U01R		


美特鋁質 有限公司
MIDI Aluminium Fabricator Ltd.

工程號	J-837	地盤	觀塘裕民坊

物料編號	L	總層	層數	總數量	MXN			A	分格尺寸	使用位置	樓層
TD-M05	2460	31	1	31	280	X	8	165	2580	T1CW-G-1	10F~25F 29F~48F
	2460	31	1	31	280	X	8	165	2580	T1CW-F-2	10F~25F 29F~48F
	2460	31	1	31	280	X	8	165	2580	T1CW-E-1	10F~25F 29F~48F
	2460	31	1	31	280	X	8	165	2580	T1CW-D-1	10F~25F 29F~48F
	2460	31	1	31	280	X	8	165	2580	T1CW-D-1	10F~25F 29F~48F
	2460	31	1	31	280	X	8	165	2580	T1CW-B-2	10F~25F 29F~48F
	2460	31	1	31	280	X	8	165	2580	T1CW-B-1	10F~25F 29F~48F
	2460	31	1	31	280	X	8	165	2580	T1CW-L-2	10F~25F 29F~48F
	2460	31	1	31	280	X	8	165	2580	T1CW-L-1	10F~25F 29F~48F
	2460	31	1	31	280	X	8	165	2580	T1CW-J-1	10F~25F 29F~48F
	合計:			310							

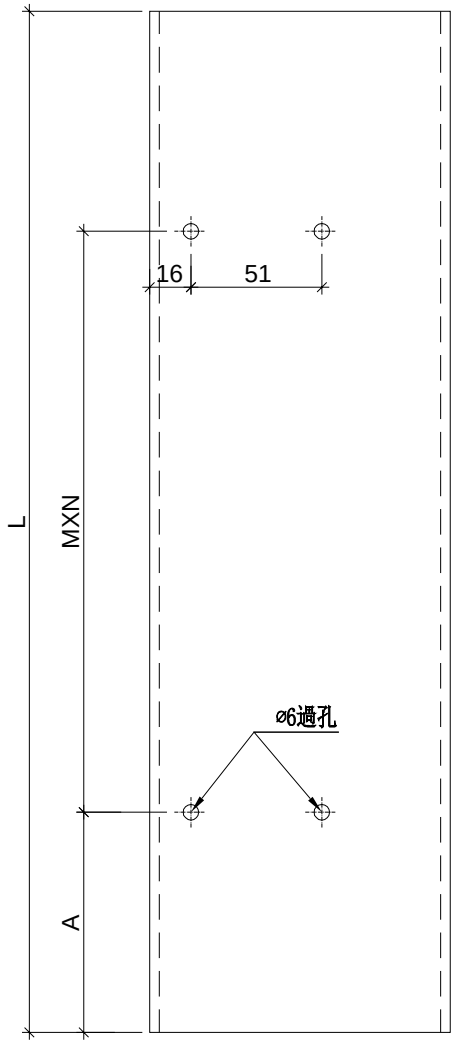

工廠用

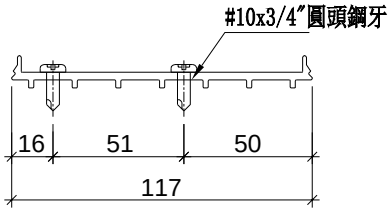


名稱	SD中柱底座	制圖	羅志光	2019.1.07	修改			
材料	X85579	復核	謝永林	2019.1.08	日期			
顏色	MILL	批準			圖號	TD-M05		


美特鋁質 有限公司
MIDI Aluminium Fabricator Ltd.

工程號	TD-M05R	地盤	觀塘裕民坊

物料編號	L	總層	層數	總數量	MXN			A	分格尺寸	使用位置	樓層
TD-M05R	2460	31	1	31	280	X	8	165	2580	T1CW-D-1	10F~25F 29F~48F
	2460	31	1	31	280	X	8	165	2580	T1CW-A-3	10F~25F 29F~48F
	2460	31	1	31	280	X	8	165	2580	T1CW-A-2	10F~25F 29F~48F
	2460	31	1	31	280	X	8	165	2580	T1CW-C-1	10F~25F 29F~48F
	2460	31	1	31	280	X	8	165	2580	T1CW-C-1	10F~25F 29F~48F
	2460	31	1	31	280	X	8	165	2580	T1CW-M-2	10F~25F 29F~48F
	2460	31	1	31	280	X	8	165	2580	T1CW-M-1	10F~25F 29F~48F
	2460	31	1	31	280	X	8	165	2580	T1CW-K-2	10F~25F 29F~48F
	2460	31	1	31	280	X	8	165	2580	T1CW-H-2	10F~25F 29F~48F
	2460	31	1	31	280	X	8	165	2580	T1CW-H-2	10F~25F 29F~48F
	合計:			310							

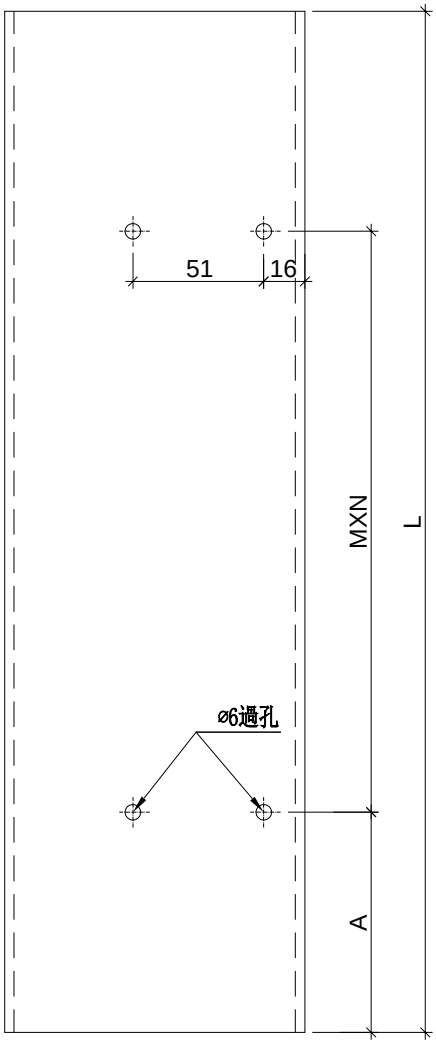

工廠用

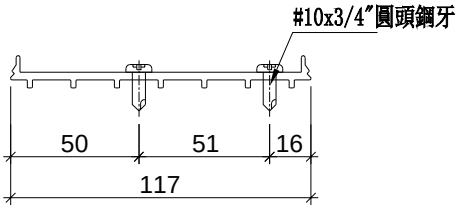

名稱	SD中柱底座	制圖	羅志光	2019.1.07	修改			
材料	X85579	復核	謝永林	2019.1.08	日期			
顏色	MILL	批準			圖號	TD-M05R		


美特鋁質 有限公司
MIDI Aluminium Fabricator Ltd.


工程號	J-837	地盤	觀塘裕民坊


*注意：
螺絲鑽平頭孔事宜，請留意M5及3/16"要沉頭（90° X ø10），供修螺絲后唧膠用

工廠用


物料編號	L	總層	層數	總數量	MXN	EQ	分格尺寸	使用位置	樓層
UN-SE1	597	31	1	31	300 X 1	148.5	570	T1CW-G-1	10F~25F 29F~48F
	597	31	1	31	300 X 1	148.5	570	T1CW-F-2	10F~25F 29F~48F
	597	31	1	31	300 X 1	148.5	570	T1CW-E-1	10F~25F 29F~48F
	597	31	1	31	300 X 1	148.5	570	T1CW-D-1	10F~25F 29F~48F
	597	31	1	31	300 X 1	148.5	570	T1CW-D-1	10F~25F 29F~48F
	597	31	1	31	300 X 1	148.5	570	T1CW-B-2	10F~25F 29F~48F
	597	31	1	31	300 X 1	148.5	570	T1CW-B-1	10F~25F 29F~48F
	597	31	1	31	300 X 1	148.5	570	T1CW-L-2	10F~25F 29F~48F
	597	31	1	31	300 X 1	148.5	570	T1CW-L-1	10F~25F 29F~48F
	597	31	1	31	300 X 1	148.5	570	T1CW-J-1	10F~25F 29F~48F
	合計：			310					

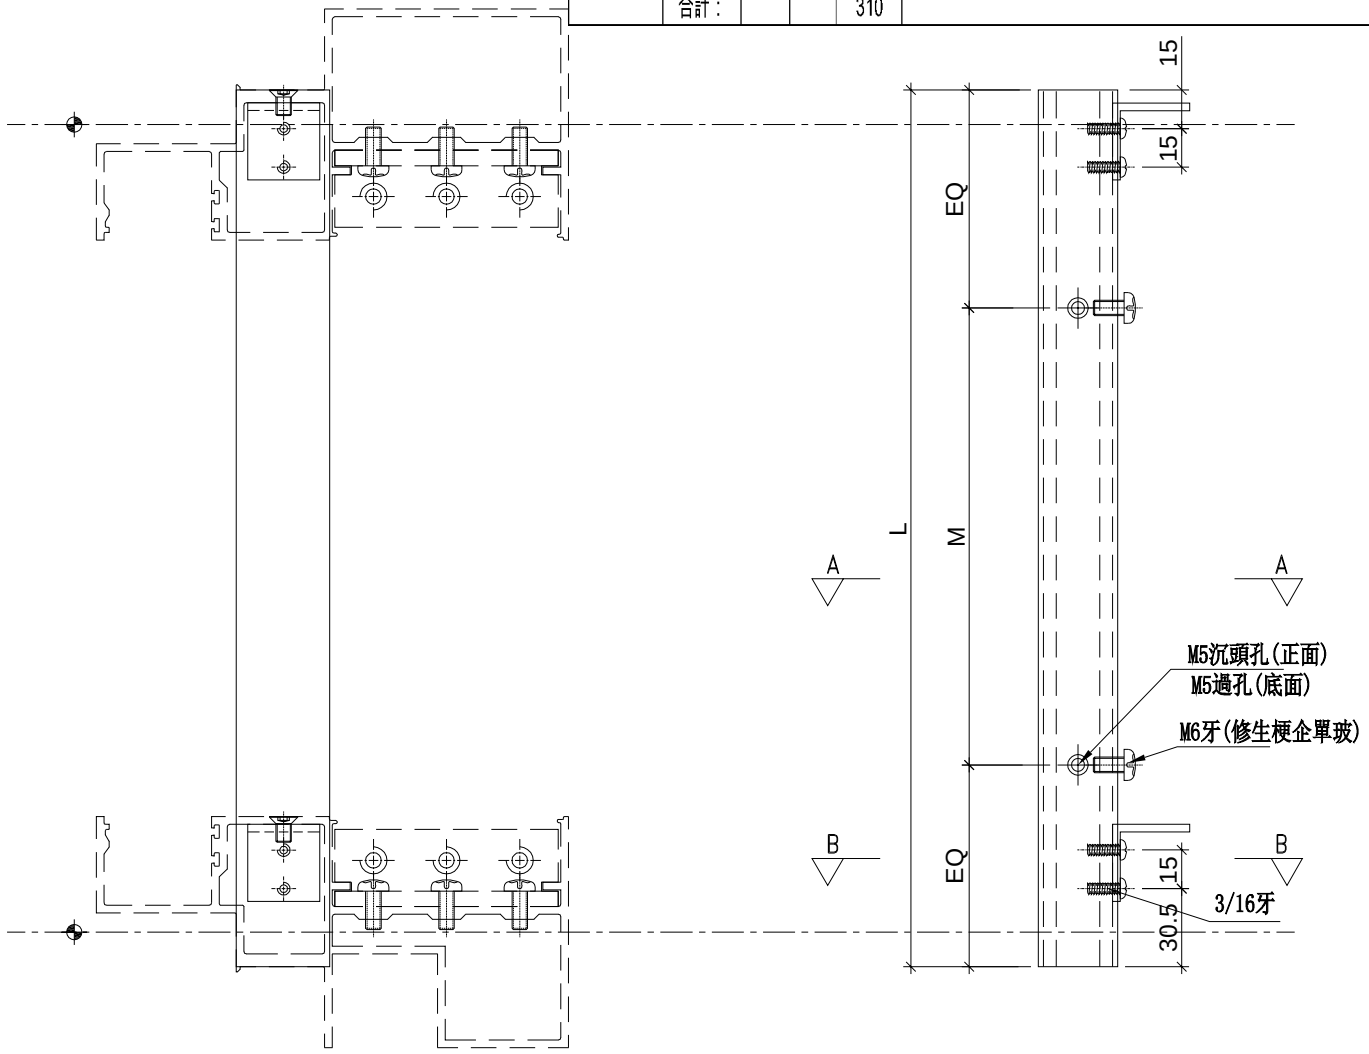

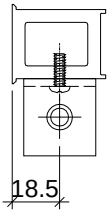

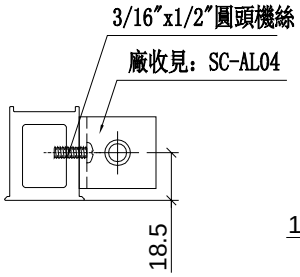

SECTION: B－B

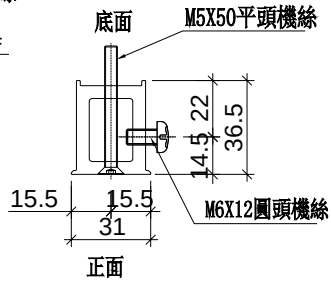

SECTION: A－A

名稱	雙生托	制圖	羅志光	2019.1.07	修改			
材料	X85551	復核	謝永林	2019.1.08	日期			
顏色	EC-DG-S332054 (3塗)	批準			圖號	UN-SE1		


美特鋁質 有限公司
MIDI Aluminium Fabricator Ltd.


工程號	J-837	地盤	觀塘裕民坊

*注意:
螺絲鑽平頭孔事宜，請留意M5及3/16"要沉頭（90° X ⌀10），供修螺絲后唧膠用


工廠用

物料編號	L	總層	層數	總數量	MXN			EQ	分格尺寸	使用位置	樓層
UN-SE1R	597	31	1	31	300	X	1	148.5	570	T1CW-D-1	10F~25F 29F~48F
	597	31	1	31	300	X	1	148.5	570	T1CW-A-3	10F~25F 29F~48F
	597	31	1	31	300	X	1	148.5	570	T1CW-A-2	10F~25F 29F~48F
	597	31	1	31	300	X	1	148.5	570	T1CW-C-1	10F~25F 29F~48F
	597	31	1	31	300	X	1	148.5	570	T1CW-C-1	10F~25F 29F~48F
	597	31	1	31	300	X	1	148.5	570	T1CW-M-2	10F~25F 29F~48F
	597	31	1	31	300	X	1	148.5	570	T1CW-M-1	10F~25F 29F~48F
	597	31	1	31	300	X	1	148.5	570	T1CW-K-2	10F~25F 29F~48F
	597	31	1	31	300	X	1	148.5	570	T1CW-H-2	10F~25F 29F~48F
	597	31	1	31	300	X	1	148.5	570	T1CW-H-2	10F~25F 29F~48F
	合計:			310							

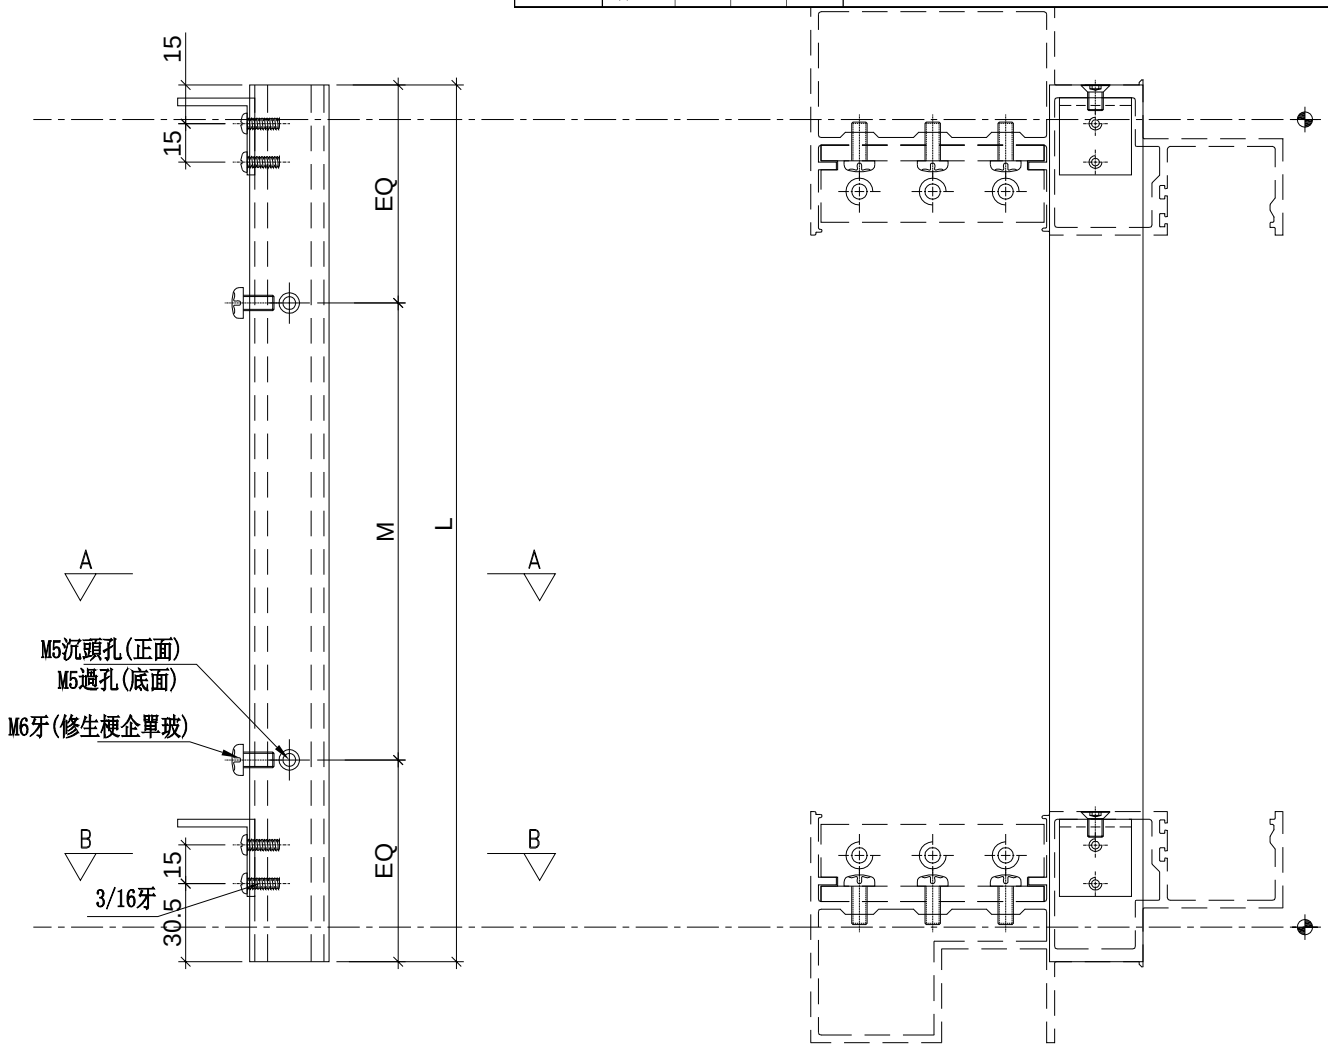


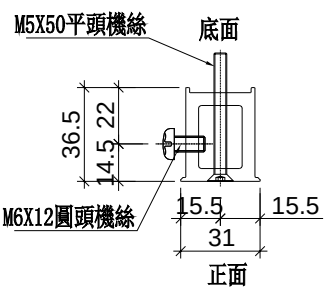

SECTION: A－A

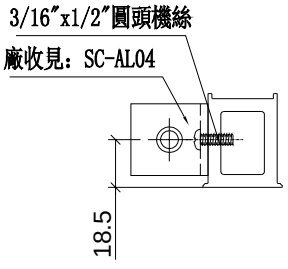

SECTION: B－B

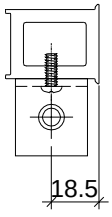


名稱	雙生托	制圖	羅志光	2019.1.07	修改			
材料	X85551	復核	謝永林	2019.1.08	日期			
顏色	EC-DG-S332054 (3塗)	批準			圖號	UN-SE1R		

美特鋁質 有限公司
MIDI Aluminium Fabricator Ltd.


工程號	J-837	地盤	觀塘裕民坊

工廠用


頂

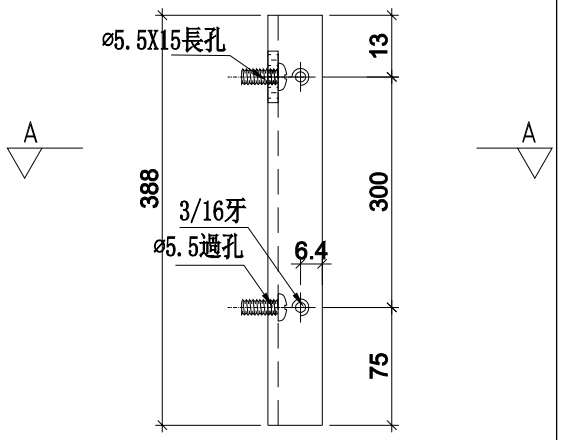

鋁角圖號:LJ-C01a

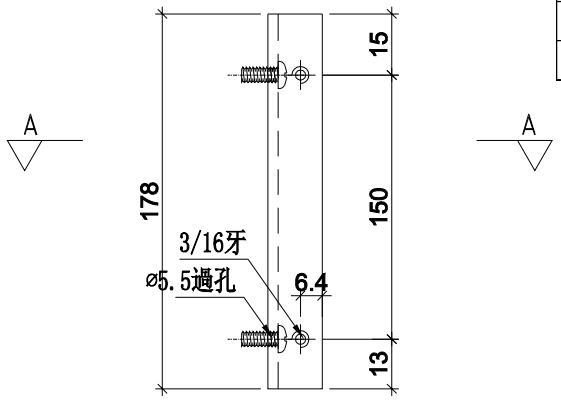

鋁角圖號:LJ-C01b

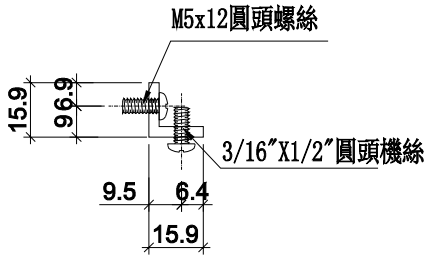

SECTION: A－A

物料編號	總層	每層	數量/總	使用位置	樓層
LJ-C01	31	3	93	T1CW-H-1	10F~25F 29F~48F
	31	3	93	T1CW-G-2	10F~25F 29F~48F
	31	7	217	T1CW-G-1	10F~25F 29F~48F
	31	5	155	T1CW-F-2	10F~25F 29F~48F
	31	4	124	T1CW-E-2	10F~25F 29F~48F
	31	3	93	T1CW-E-1	10F~25F 29F~48F
	31	6	186	T1CW-D-1	10F~25F 29F~48F
	31	1	31	T1CW-A-3	10F~25F 29F~48F
	31	7	217	T1CW-A-2	10F~25F 29F~48F
	31	5	155	T1CW-A-1	10F~25F 29F~48F
	31	3	93	T1CW-B-3	10F~25F 29F~48F
	31	5	155	T1CW-B-2	10F~25F 29F~48F
	31	2	62	T1CW-B-1	10F~25F 29F~48F
	31	7	217	T1CW-C-1	10F~25F 29F~48F
	31	1	31	T1CW-M-2	10F~25F 29F~48F
	31	3	93	T1CW-M-1	10F~25F 29F~48F
	31	3	93	T1CW-L-2	10F~25F 29F~48F
	31	1	31	T1CW-L-1	10F~25F 29F~48F
	31	1	31	T1CW-K-2	10F~25F 29F~48F
	31	4	124	T1CW-K-1	10F~25F 29F~48F
	31	5	155	T1CW-J-2	10F~25F 29F~48F
	31	1	31	T1CW-J-1	10F~25F 29F~48F
	31	7	217	T1CW-H-2	10F~25F 29F~48F
小計：			2697		
後備：			3		
合計：			2700		

LJ-C01=1(LJ-C01a)+1(LJ-C01b)


名稱	鋁角加工圖	制圖	羅志光	2019.1.07	修改			
材料	15.88*15.88*3.18鋁角	復核	謝永林	2019.1.08	日期			
顏色	MILL	批準			圖號	LJ-C01a/LJ-C01b		

美特鋁質 有限公司
MIDI Aluminium Fabricator Ltd.


工程號	J-837	地盤	觀塘裕民坊

工廠用


頂

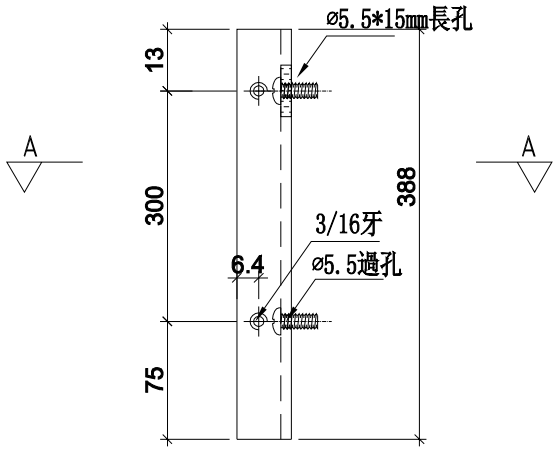

鋁角圖號:LJ-C01Ra

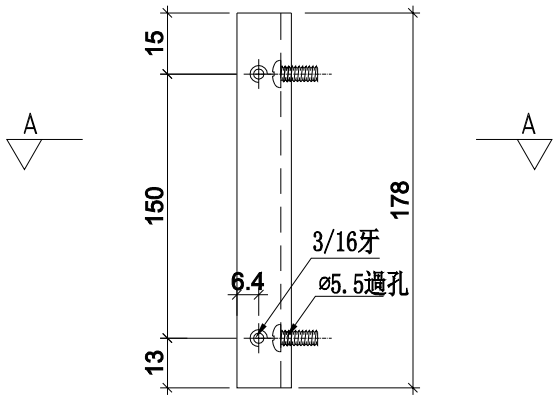

鋁角圖號:LJ-C01Rb

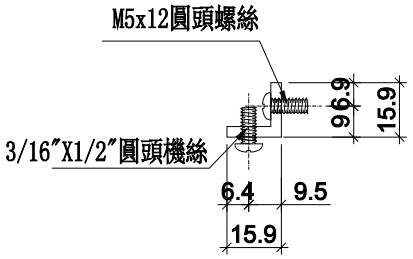

SECTION: A—A

物料編號	總層	每層	數量/總	使用位置	樓層
LJ-C01R	31	3	93	T1CW-H-1	10F~25F 29F~48F
	31	3	93	T1CW-G-2	10F~25F 29F~48F
	31	7	217	T1CW-G-1	10F~25F 29F~48F
	31	5	155	T1CW-F-2	10F~25F 29F~48F
	31	4	124	T1CW-E-2	10F~25F 29F~48F
	31	3	93	T1CW-E-1	10F~25F 29F~48F
	31	6	186	T1CW-D-1	10F~25F 29F~48F
	31	1	31	T1CW-A-3	10F~25F 29F~48F
	31	7	217	T1CW-A-2	10F~25F 29F~48F
	31	5	155	T1CW-A-1	10F~25F 29F~48F
	31	3	93	T1CW-B-3	10F~25F 29F~48F
	31	5	155	T1CW-B-2	10F~25F 29F~48F
	31	2	62	T1CW-B-1	10F~25F 29F~48F
	31	7	217	T1CW-C-1	10F~25F 29F~48F
	31	1	31	T1CW-M-2	10F~25F 29F~48F
	31	3	93	T1CW-M-1	10F~25F 29F~48F
	31	3	93	T1CW-L-2	10F~25F 29F~48F
	31	1	31	T1CW-L-1	10F~25F 29F~48F
	31	1	31	T1CW-K-2	10F~25F 29F~48F
	31	4	124	T1CW-K-1	10F~25F 29F~48F
	31	5	155	T1CW-J-2	10F~25F 29F~48F
	31	1	31	T1CW-J-1	10F~25F 29F~48F
	31	7	217	T1CW-H-2	10F~25F 29F~48F
小計 :			2697		
後備 :			3		
合計 :			2700		


LJ-C01R=1(LJ-C01Ra)+1(LJ-C01Rb)

名稱	鋁角加工圖	制圖	羅志光	2019.1.07	修改			
材料	15.88*15.88*3.18鋁角	復核	謝永林	2019.1.08	日期			
顏色	MILL	批準			圖號	LJ-C01Ra/LJ-C01Rb		

美特鋁質 有限公司
MIDI Aluminium Fabricator Ltd.


工程號	J-837	地盤	觀塘裕民坊

工廠用

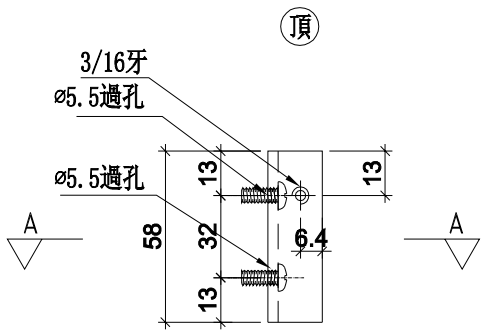


鋁角圖號:LJ-C02a

物料編號	總層	每層	數量/總	使用位置	樓層
LJ-C02	31	1	31	T1CW-G-1	10F~25F 29F~48F
	31	1	31	T1CW-F-2	10F~25F 29F~48F
	31	1	31	T1CW-E-1	10F~25F 29F~48F
	31	3	93	T1CW-D-1	10F~25F 29F~48F
	31	1	31	T1CW-A-3	10F~25F 29F~48F
	31	1	31	T1CW-A-2	10F~25F 29F~48F
	31	1	31	T1CW-B-2	10F~25F 29F~48F
	31	1	31	T1CW-B-1	10F~25F 29F~48F
	31	2	62	T1CW-C-1	10F~25F 29F~48F
	31	1	31	T1CW-M-2	10F~25F 29F~48F
	31	1	31	T1CW-M-1	10F~25F 29F~48F
	31	1	31	T1CW-L-2	10F~25F 29F~48F
	31	1	31	T1CW-L-1	10F~25F 29F~48F
	31	1	31	T1CW-K-2	10F~25F 29F~48F
	31	1	31	T1CW-J-1	10F~25F 29F~48F
	31	2	62	T1CW-H-2	10F~25F 29F~48F
合計:			620		

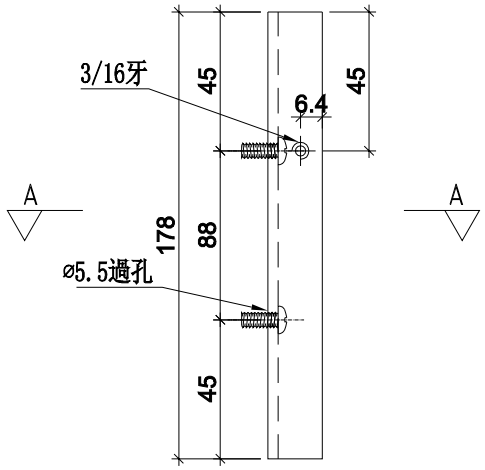

鋁角圖號:LJ-C02b

LJ-C02=1(LJ-C02a)+1(LJ-C02b)

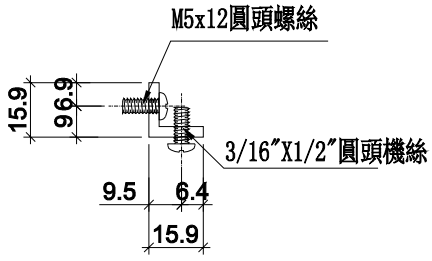


SECTION: A—A

名稱	鋁角加工圖	制圖	羅志光	2019.1.07	修改			
材料	15.88*15.88*3.18鋁角	復核	謝永林	2019.1.08	日期			
顏色	MILL	批準			圖號	LJ-C02a/LJ-C02b		


美特鋁質 有限公司
MIDI Aluminium Fabricator Ltd.

工程號	J-837	地盤	觀塘裕民坊


工廠用

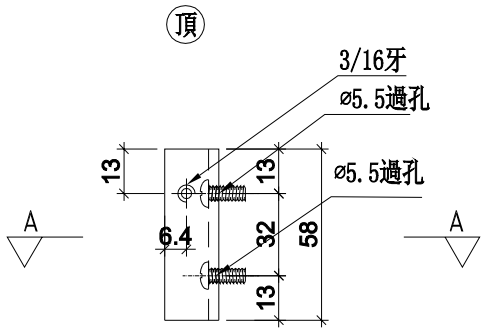

鋁角圖號:LJ-C02Ra

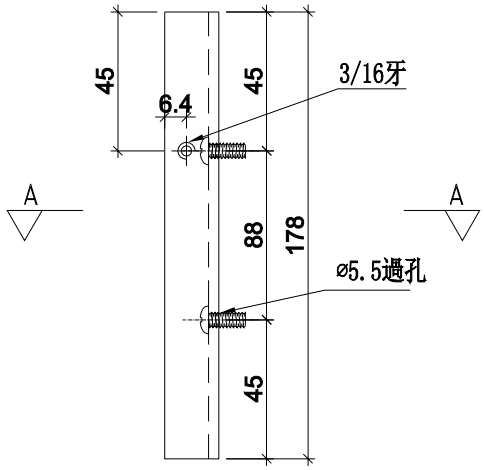

鋁角圖號:LJ-C02Rb

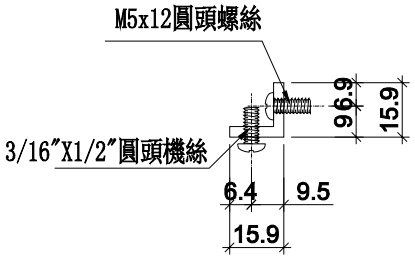

SECTION: A—A

物料編號	總層	每層	數量/總	使用位置	樓層
LJ-C02R	31	1	31	T1CW-G-1	10F~25F 29F~48F
	31	1	31	T1CW-F-2	10F~25F 29F~48F
	31	1	31	T1CW-E-1	10F~25F 29F~48F
	31	3	93	T1CW-D-1	10F~25F 29F~48F
	31	1	31	T1CW-A-3	10F~25F 29F~48F
	31	1	31	T1CW-A-2	10F~25F 29F~48F
	31	1	31	T1CW-B-2	10F~25F 29F~48F
	31	1	31	T1CW-B-1	10F~25F 29F~48F
	31	2	62	T1CW-C-1	10F~25F 29F~48F
	31	1	31	T1CW-M-2	10F~25F 29F~48F
	31	1	31	T1CW-M-1	10F~25F 29F~48F
	31	1	31	T1CW-L-2	10F~25F 29F~48F
	31	1	31	T1CW-L-1	10F~25F 29F~48F
	31	1	31	T1CW-K-2	10F~25F 29F~48F
	31	1	31	T1CW-J-1	10F~25F 29F~48F
	31	2	62	T1CW-H-2	10F~25F 29F~48F
合計:			620		

LJ-C02R=1(LJ-C02Ra)+1(LJ-C02Rb)


名稱	鋁角加工圖	制圖	羅志光	2019.1.07	修改			
材料	15.88*15.88*3.18鋁角	復核	謝永林	2019.1.08	日期			
顏色	MILL	批準			圖號	LJ-C02Ra/LJ-C02Rb		


美特鋁質 有限公司
MIDI Aluminium Fabricator Ltd.

工程號	J-837	地盤	觀塘裕民坊

工廠用

物料編號	總層	每層	總數量	使用位置	樓層
LJ-C03	31	1	31	T1CW-D-1	10F~25F 29F~48F
	31	1	31	T1CW-C-1	10F~25F 29F~48F
	31	1	31	T1CW-H-2	10F~25F 29F~48F
	31	1	31	T1CW-G-1	10F~25F 29F~48F
合計:			124		

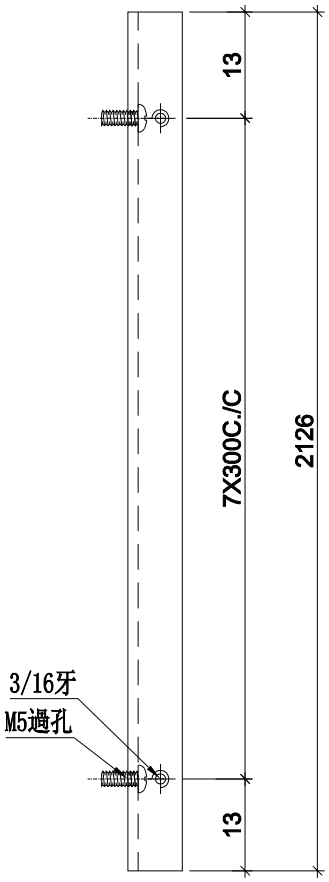

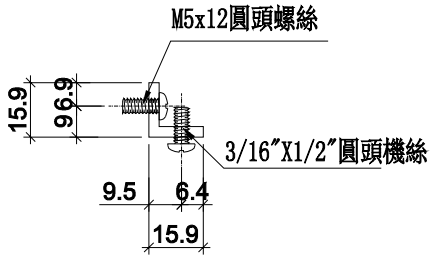


名稱	鋁角加工圖	制圖	羅志光	2019.1.07	修改			
材料	15.88*15.88*3.18鋁角	復核	謝永林	2019.1.08	日期			
顏色	MILL	批準			圖號	LJ-C03		


美特鋁質 有限公司
MIDI Aluminium Fabricator Ltd.

工程號	J-837	地盤	觀塘裕民坊

工廠用

物料編號	總層	每層	總數量	使用位置	樓層
LJ-C03R	31	1	31	T1CW-D-1	10F~25F 29F~48F
	31	1	31	T1CW-C-1	10F~25F 29F~48F
	31	1	31	T1CW-H-2	10F~25F 29F~48F
	31	1	31	T1CW-G-1	10F~25F 29F~48F
小計 :			124		
後備 :			3		
合計 :			127		

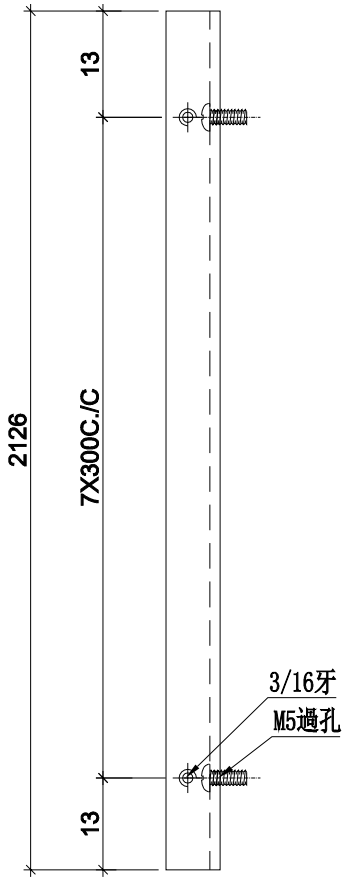

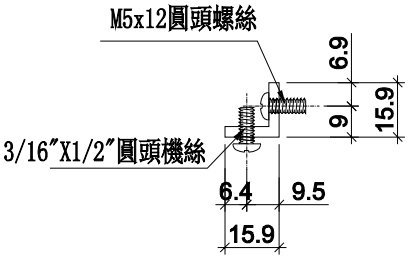


名稱	鋁角加工圖	制圖	羅志光	2019.1.07	修改			
材料	15.88*15.88*3.18鋁角	復核	謝永林	2019.1.08	日期			
顏色	MILL	批準			圖號	LJ-C03R		


美特鋁質 有限公司
MIDI Aluminium Fabricator Ltd.

工程號	J-837	地盤	觀塘裕民坊


物料編號	數量	使用位置	樓層
FD-L01	31	T1CW-F-2	10F~25F 29F~48F
合計：	31		

工廠用

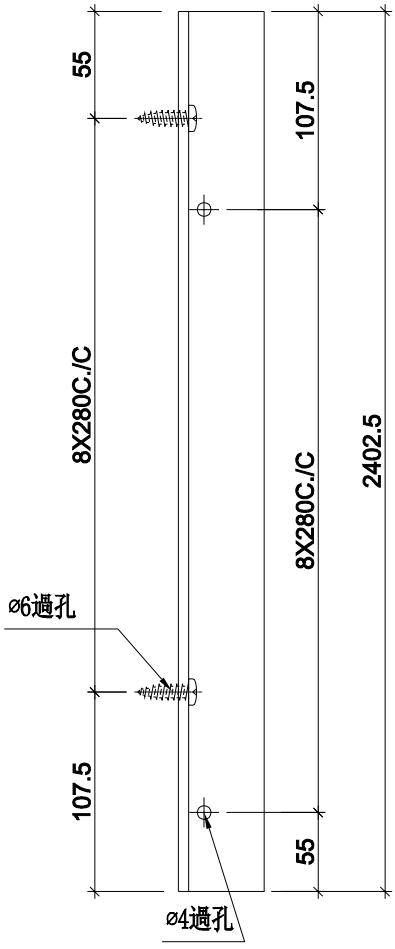


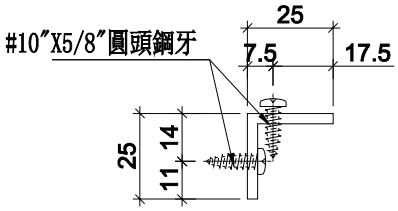

安裝示意圖(SD雙主企位)

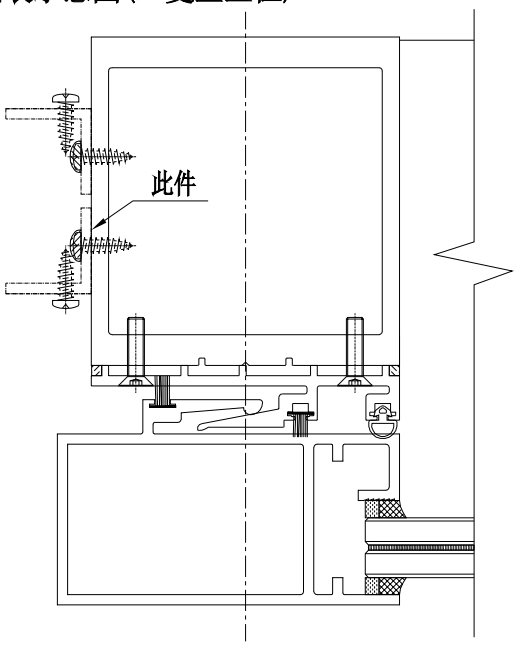

安裝示意圖(FD位)

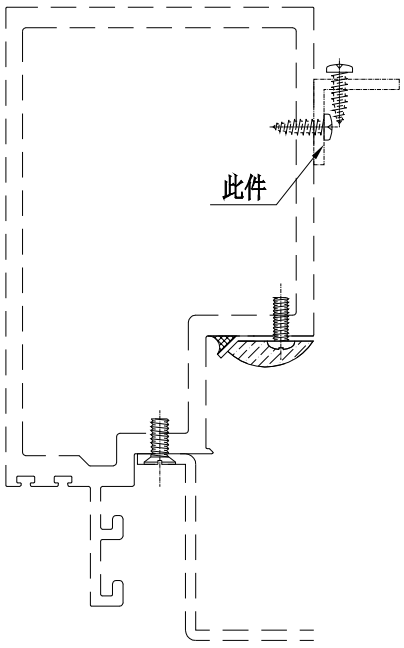


名稱	鋁角加工圖	制圖	羅志光	2019.1.07	修改			
材料	25*25*3鋁角	復核	謝永林	2019.1.08	日期			
顏色	MILL	批準			圖號	FD-L01		


美特鋁質 有限公司
MIDI Aluminium Fabricator Ltd.

工程號	J-837	地盤	觀塘裕民坊


物料編號	數量	使用位置	樓層
FD-L01R	31	T1CW-F-2	10F~25F 29F~48F
合計：	31		

工廠用

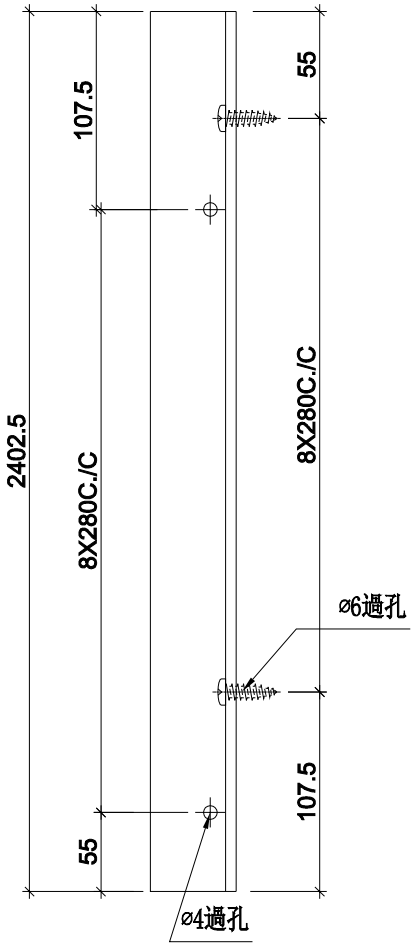


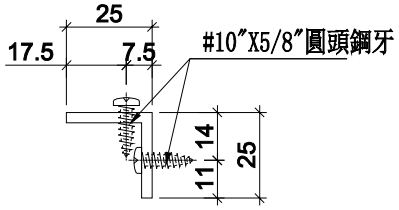

安裝示意圖(SD雙主企位)

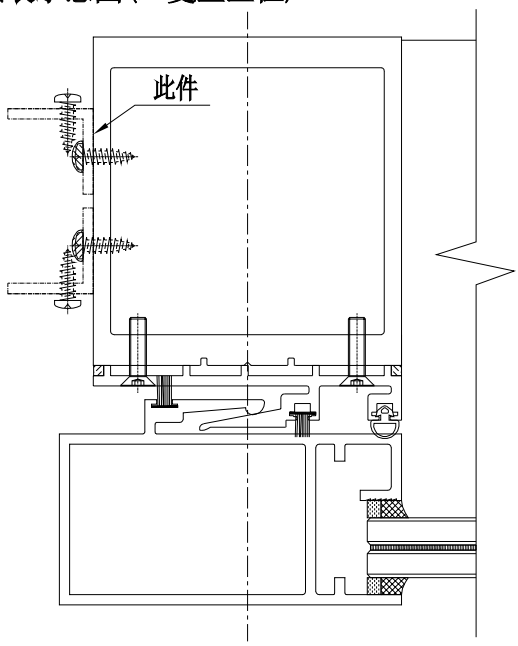

安裝示意圖(FD位)

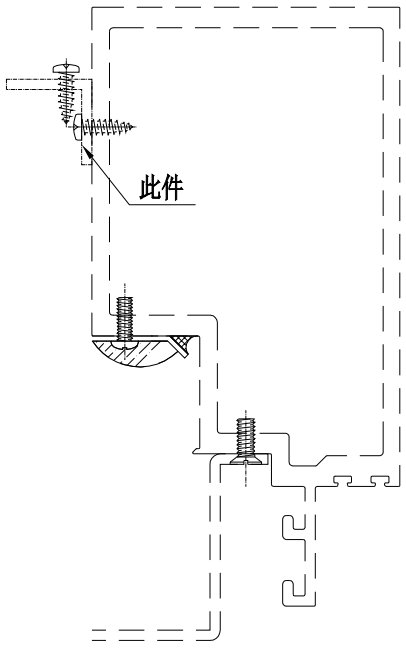


名稱	鋁角加工圖	制圖	羅志光	2019.1.07	修改			
材料	25*25*3鋁角	復核	謝永林	2019.1.08	日期			
顏色	MILL	批準			圖號	FD-L01R		

美特鋁質 有限公司
MIDI Aluminium Fabricator Ltd.


工程號	J-837	地盤	觀塘裕民坊

工廠用


物料編號	總層	每層	總數量	使用位置	樓層
SZ-Y01	31	1	31	T1CW-D-1	10F~25F 29F~48F
	31	1	31	T1CW-C-1	10F~25F 29F~48F
	31	1	31	T1CW-H-2	10F~25F 29F~48F
合計:			93		

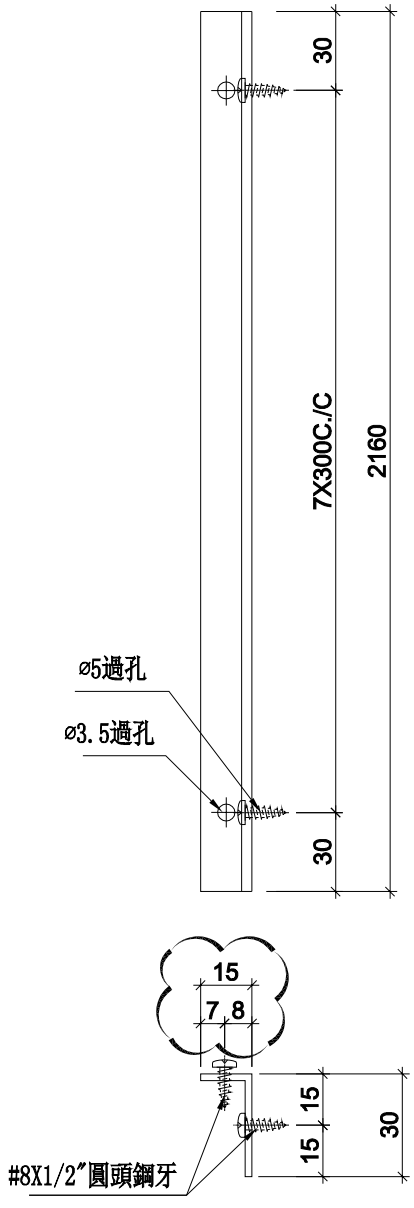

鏜料示意圖

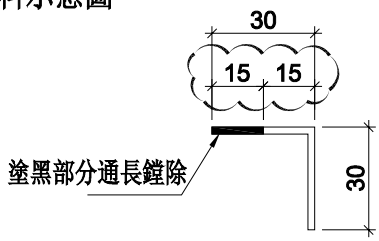


安裝示意圖

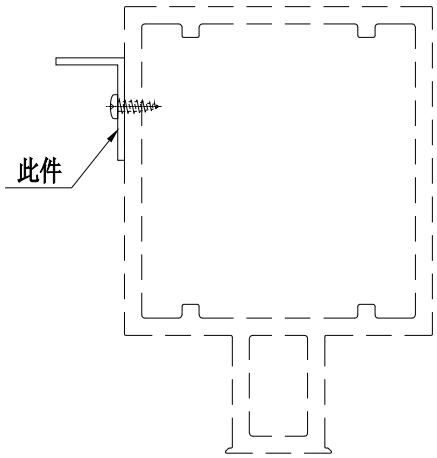


名稱	鋁角加工圖	制圖	羅志光	2019.1.07	修改	A		
材料	30*30*2鋁角	復核	謝永林	2019.1.08	日期	2019.1.30		
顏色	MILL	批準			圖號	SZ-Y01		

美特鋁質 有限公司 MIDI Aluminium Fabricator Ltd.				物料編號	總層	每層	總數量	使用位置	樓層
工程號	J-837	地盤	觀塘裕民坊	SZ-Y01R	31	1	31	T1CW-G-1	10F~25F 29F~48F


工廠用

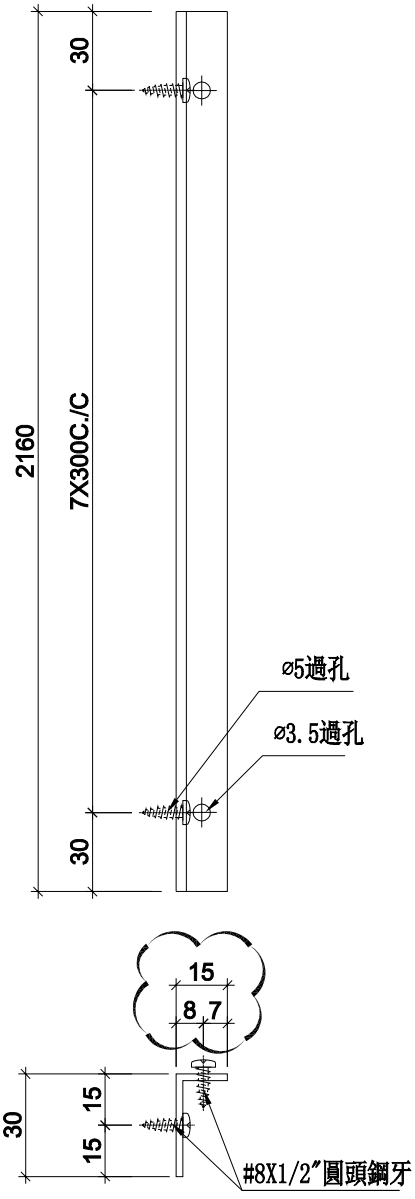

鏜料示意圖

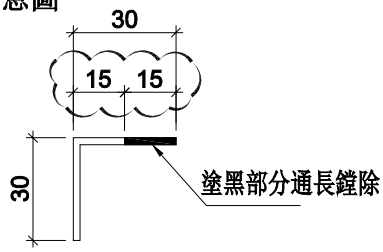

安裝示意圖

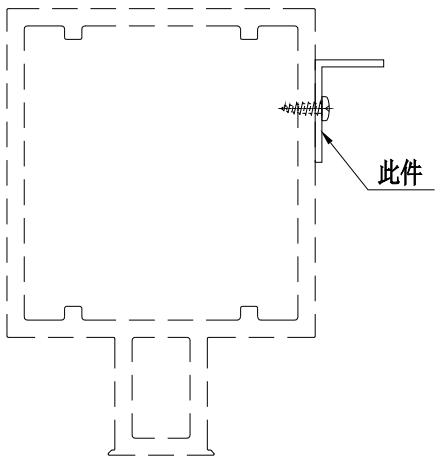


名稱	鋁角加工圖	制圖	羅志光	2019.1.07	修改	A		
材料	30*30*2鋁角	復核	謝永林	2019.1.08	日期	2019.1.30		
顏色	MILL	批準			圖號	SZ-Y01R		


美特鋁質 有限公司
MIDI Aluminium Fabricator Ltd.

工程號	J-837	地盤	觀塘裕民坊


工廠用

物料編號	L	總層	每層	總數量	MXN			A	分格尺寸	位置
ZS-X01	899	31	1	31	280	X	3	29.5	900	T1CW-B-1
ZS-X02	2249	31	1	31	270	X	8	44.5	2250	T1CW-B-1
合計:				62						

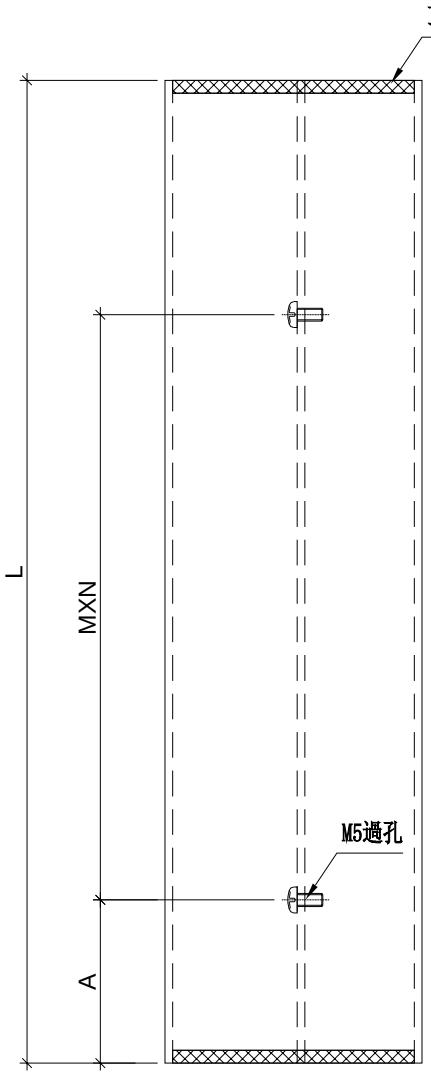

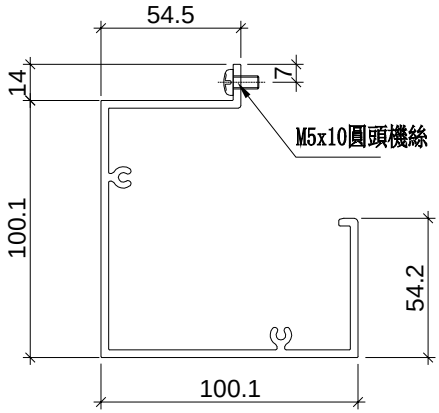

EVA膠示意圖：

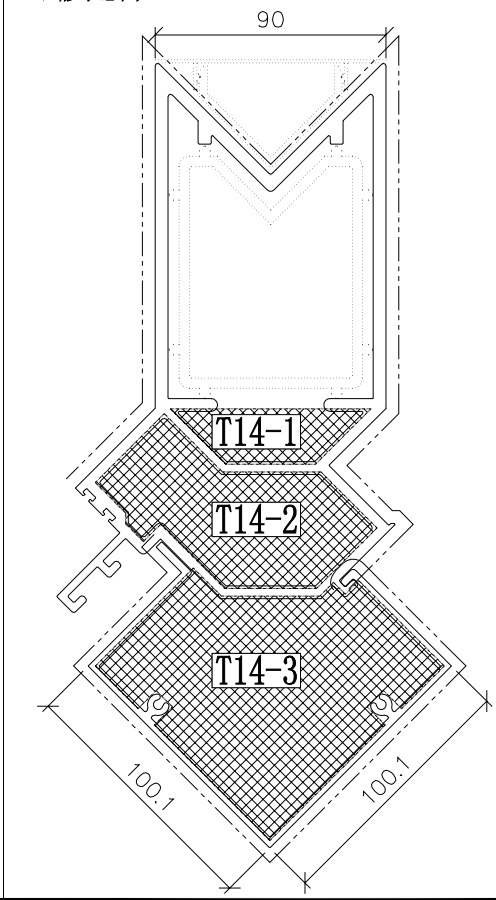


名稱	轉角企外蓋	制圖	羅志光	2019.1.07	修改			
材料	X85569	復核	謝永林	2019.1.08	日期			
顏色	EC-DG-S332054 (3塗)	批準			圖號	ZS-X01		


美特鋁質 有限公司
MIDI Aluminium Fabricator Ltd.


工程號	J-837	地盤	觀塘裕民坊

物料編號	L	總層	每層	總數量	MXN			EQ	分格尺寸	位置
ZS-Y01	2160	31	1	31	300	X	7	30	2250	T1CW-B-1

工廠用

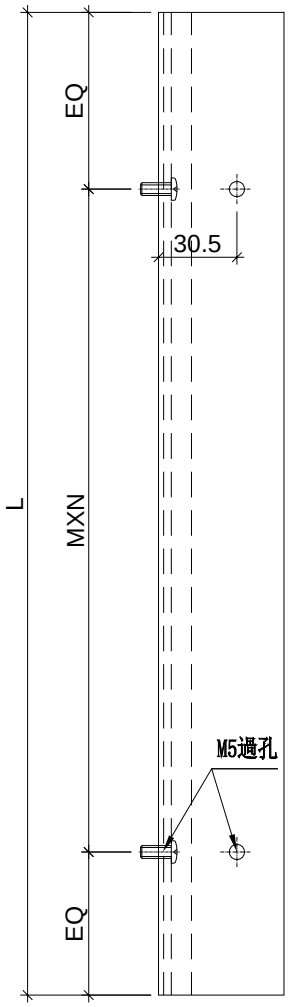

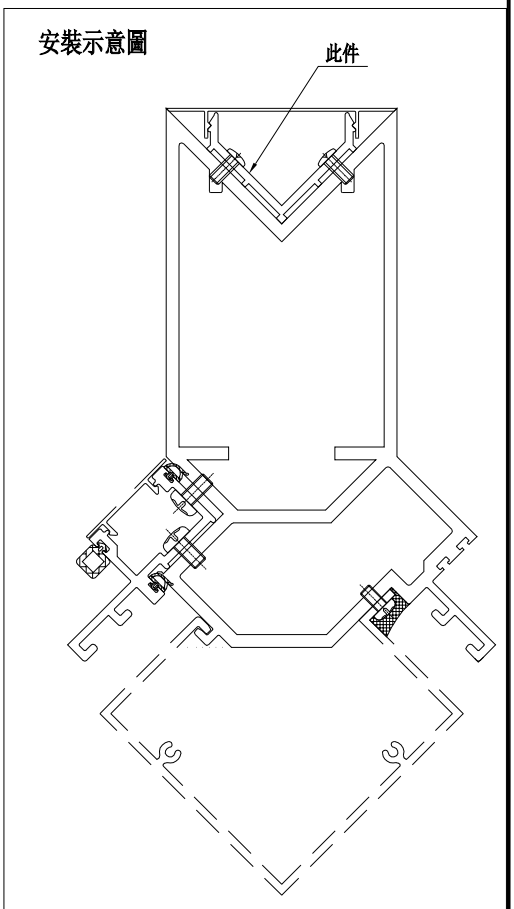

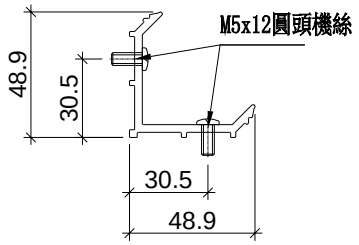


名稱	轉角室內蓋托角	制圖	羅志光	2019.1.07	修改			
材料	X85596	復核	謝永林	2019.1.08	日期			
顏色	MILL	批準			圖號	ZS-Y01		

美特鋁質 有限公司
MIDI Aluminium Fabricator Ltd.


工程號	J-837	地盤	觀塘裕民坊

物料編號	L	總層	每層	總數量	分格尺寸	位置
ZS-Y01a	2230	31	1	31	2250	T1CW-B1

地盤用

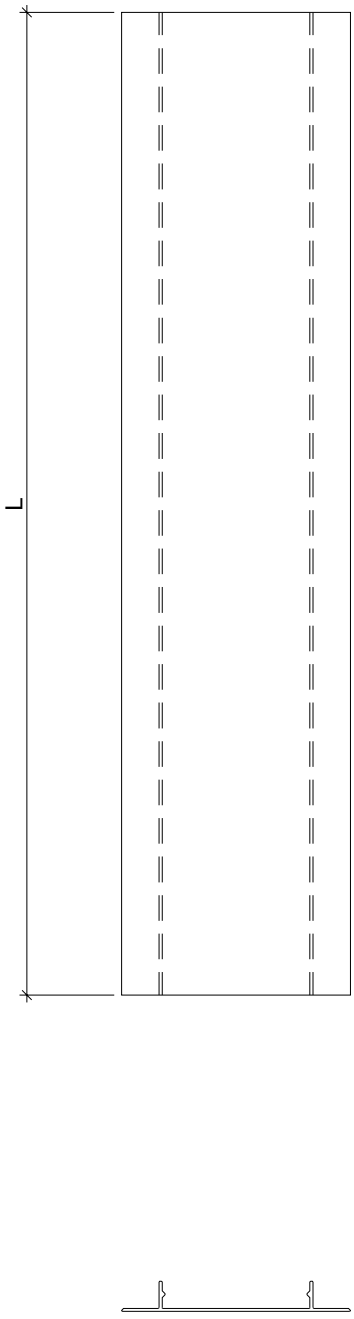

安裝示意圖

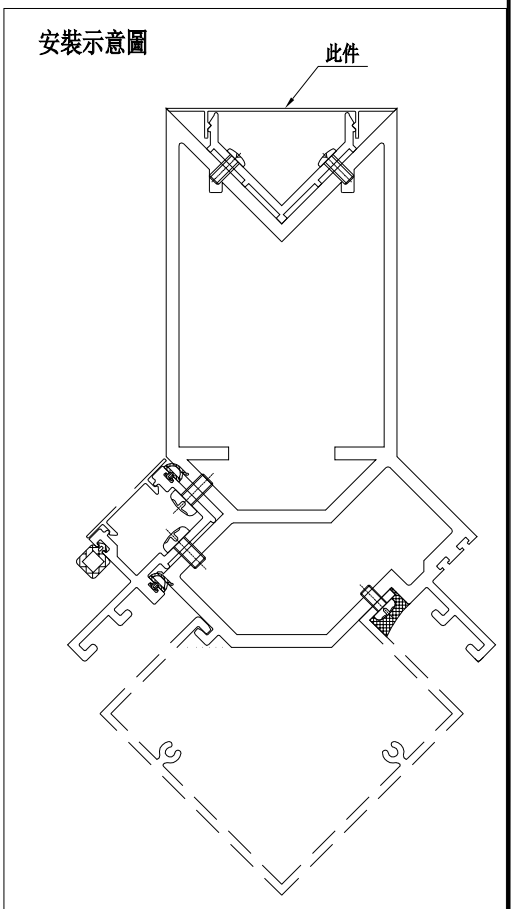

名稱	轉角室內蓋	制圖	羅志光	2019.1.07	修改			
材料	X85597	復核	謝永林	2019.1.08	日期			
顏色	EC-DG-S332054 (3塗)	批準			圖號	ZS-Y01a		


美特鋁質 有限公司
MIDI Aluminium Fabricator Ltd.


工程號	J-837	地盤	觀塘裕民坊

物料編號	數量	位置
SC-AL02	3255	欄河位用
共計:31層，一層用105支		

工廠用

注意：平頭孔位不可以撥太平

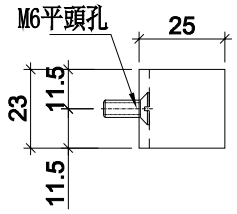

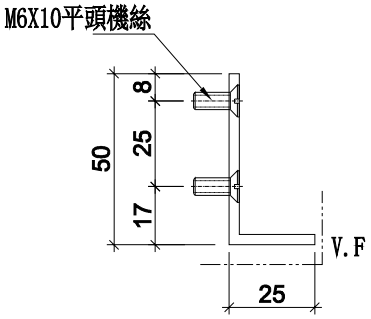

名稱	鋁角加工圖	制圖	羅志光	2019.1.07	修改			
材料	50*25*3鋁角	復核	謝永林	2019.1.08	日期			
顏色	EC-DG-S332054 (3塗)	批準			圖號	SC-AL02		


美特鋁質 有限公司
MIDI Aluminium Fabricator Ltd.


工程號	J-837	地盤	觀塘裕民坊

物料編號	數量	位置
SC-AL06	31	轉角欄河位用
共計:31層, 一層用1支		

工廠用

注意：平頭孔位不可以撥太平

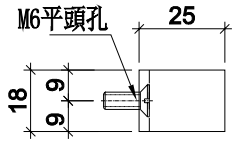

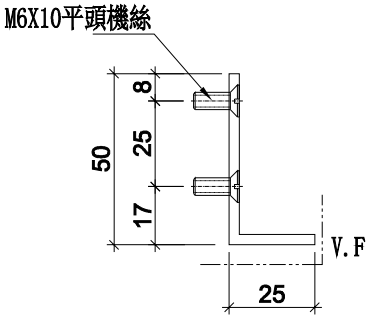


名稱	鋁角加工圖	制圖	羅志光	2019.1.07	修改			
材料	50*25*3鋁角	復核	謝永林	2019.1.08	日期			
顏色	EC-DG-S332054 (3塗)	批準			圖號	SC-AL06		

美特鋁質 有限公司
MIDI Aluminium Fabricator Ltd.

工程號	J-837	地盤	觀塘裕民坊

物料編號	數量	位置
SC-AL07	31	轉角欄河位用
共計:31層, 一層用1支		

工廠用

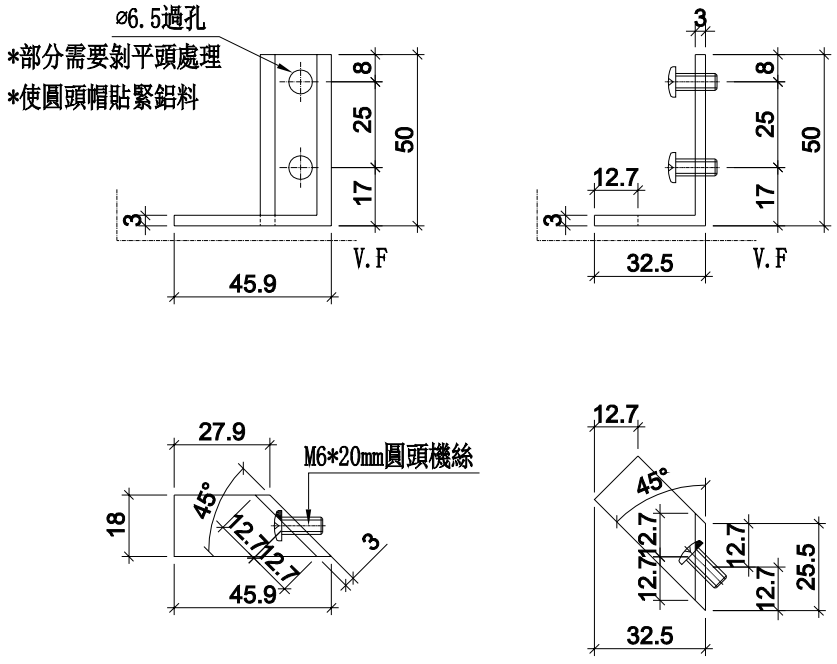

名稱	鋁角加工圖	制圖	羅志光	2019.1.07	修改			
材料	50*25*3鋁角	復核	謝永林	2019.1.08	日期			
顏色	EC-DG-S332054 (3塗)	批準			圖號	SC-AL07		

美特鋁質 有限公司
MIDI Aluminium Fabricator Ltd.


工程號	J-837	地盤	觀塘裕民坊


物料編號	數量
UN-LC1	1612

共計:31層，一層用52支


工廠用

注意：平頭孔位不可以撥太平

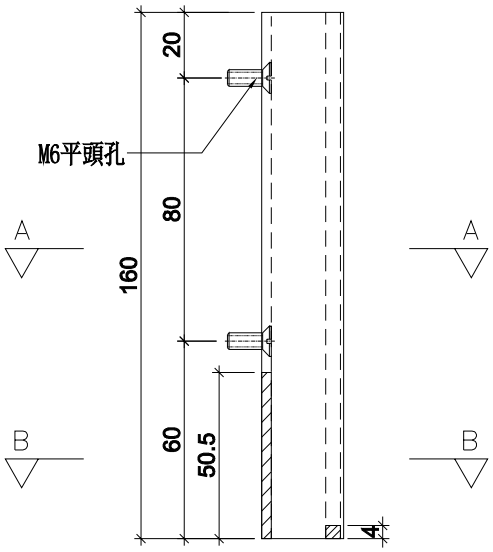

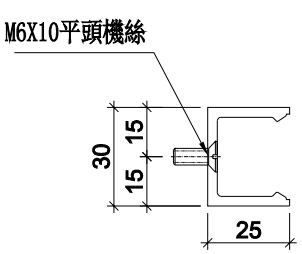

SECTION: A-A

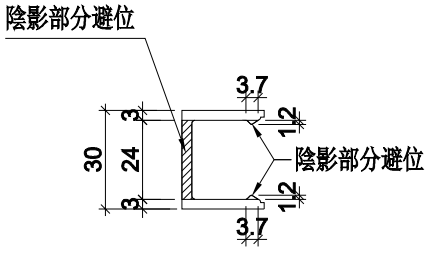

SECTION: B-B

名稱	欄河槽加工圖	制圖	羅志光	2019.1.07	修改			
材料	X85476	復核	謝永林	2019.1.08	日期			
顏色	EC-DG-S332054 (3塗)	批準			圖號	UN-LC1		


美特鋁質 有限公司
MIDI Aluminium Fabricator Ltd.


工程號	J-837	地盤	觀塘裕民坊

物料編號	數量
UN-LC2	1612
共計:31層，一層用52支	


工廠用

注意：平頭孔位不可以撥太平

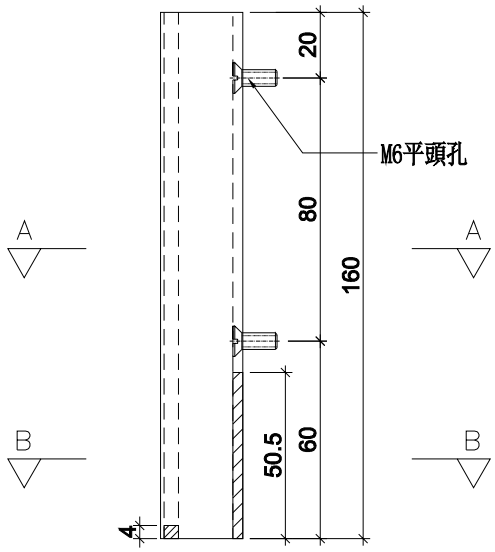

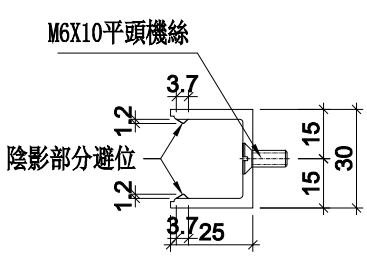

SECTION: A－A

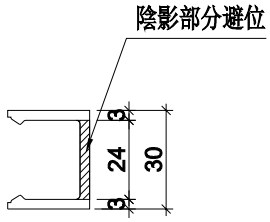

SECTION: B－B

名稱	欄河槽加工圖	制圖	羅志光	2019.1.07	修改			
材料	X85476	復核	謝永林	2019.1.08	日期			
顏色	EC-DG-S332054 (3塗)	批準			圖號	UN-LC2		


美特鋁質 有限公司
MIDI Aluminium Fabricator Ltd.


工程號	J-837	地盤	觀塘裕民坊

物料編號	數量
UN-LC3	31
共計:31層, 一層用1支	


工廠用

注意：平頭孔位不可以撥太平

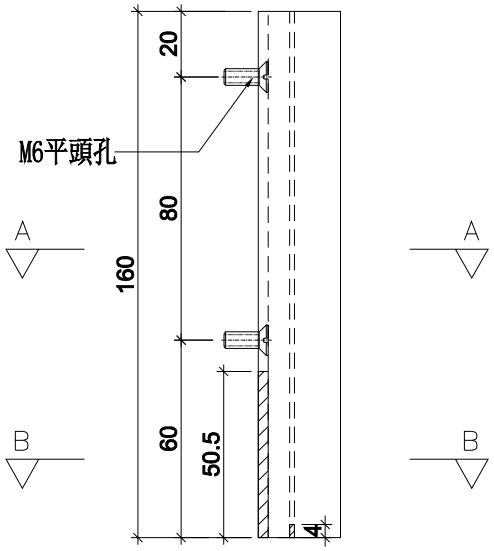

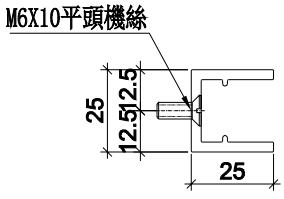

SECTION: A-A

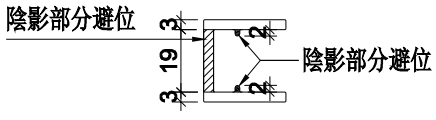

SECTION: B-B


名稱	欄河槽加工圖	制圖	羅志光	2019.1.07	修改			
材料	X84991	復核	謝永林	2019.1.08	日期			
顏色	EC-DG-S332054 (3塗)	批準			圖號	UN-LC3		


美特鋁質 有限公司
MIDI Aluminium Fabricator Ltd.

工程號	J-837	地盤	觀塘裕民坊

物料編號	數量
UN-LC4	31
共計:31層, 一層用1支	

工廠用

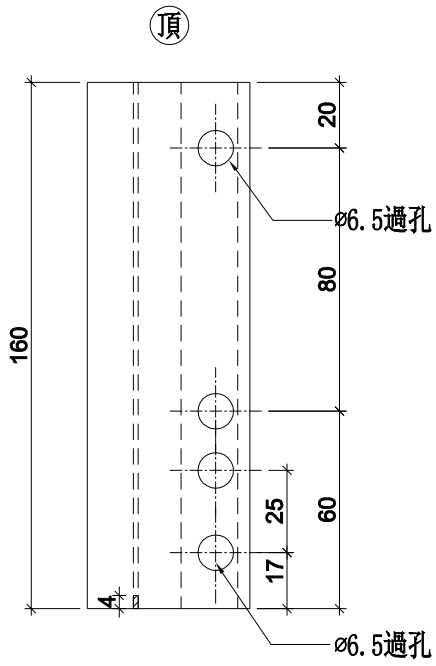

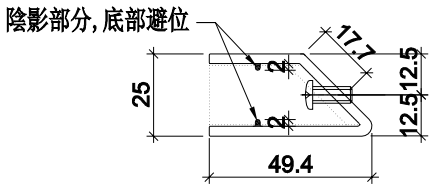


名稱	欄河槽加工圖	制圖	羅志光	2019.1.07	修改			
材料	X85003	復核	謝永林	2019.1.08	日期			
顏色	EC-DG-S332054 (3塗)	批準			圖號	UN-LC4		


美特鋁質 有限公司
MIDI Aluminium Fabricator Ltd.

工程號	J-837	地盤	觀塘裕民坊


物料編號	數量	使用位置
SC-BL01	31	轉角主企主橫組裝用
共計:31層, 一層用1支		

工廠用

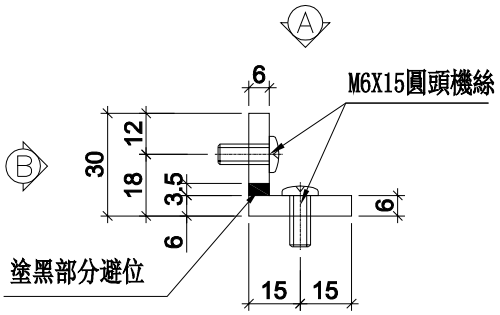

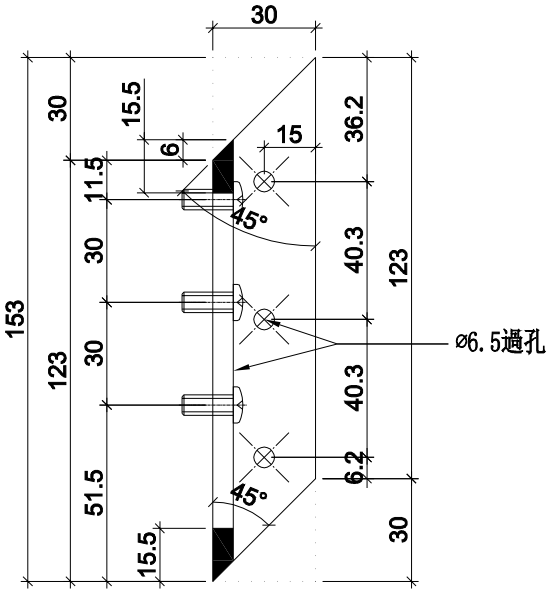

視圖“A-A”

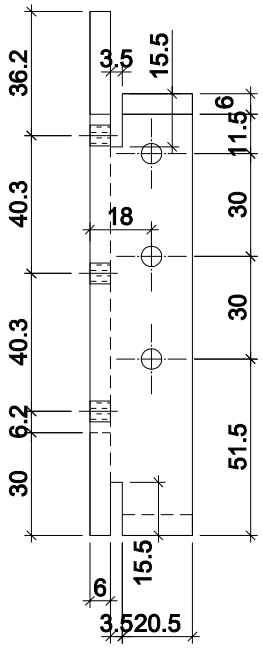

視圖“B-B”


名稱	30x30x6鋁角	制圖	羅志光	2019.1.07	修改			
材料	X85594	復核	謝永林	2019.1.08	日期			
顏色	MILL	批準			圖號	SC-BL01		


美特鋁質 有限公司
MIDI Aluminium Fabricator Ltd.

工程號	J-837	地盤	觀塘裕民坊


物料編號	數量	使用位置
SC-BL02	31	轉角主企主橫組裝用
共計:31層, 一層用1支		

工廠用

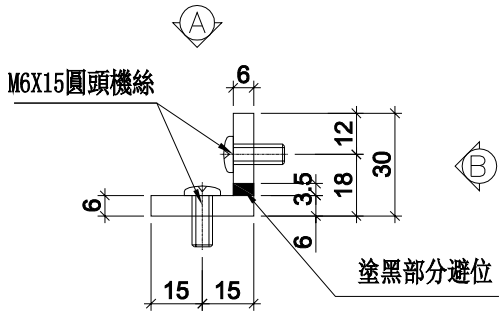

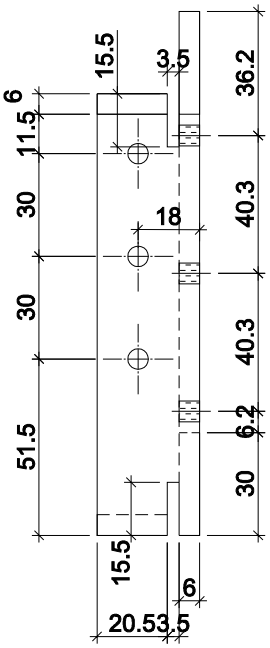

視圖“B-B”

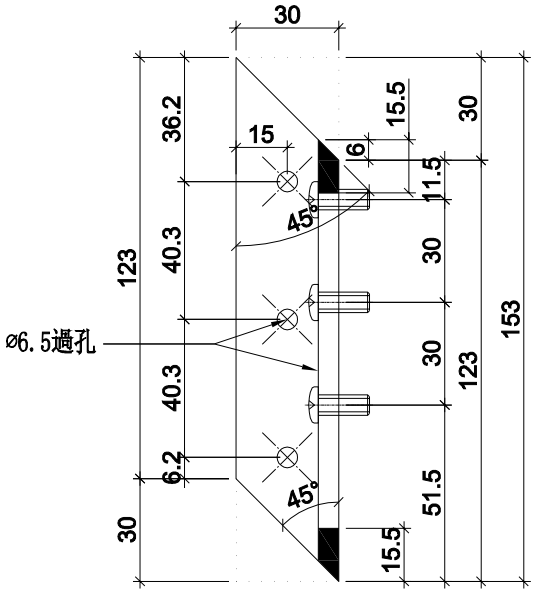

視圖“A-A”


名稱	30x30x6鋁角	制圖	羅志光	2019.1.07	修改			
材料	X85594	復核	謝永林	2019.1.08	日期			
顏色	MILL	批準			圖號	SC-BL02		


美特鋁質 有限公司
MIDI Aluminium Fabricator Ltd.

工程號	J-837	地盤	觀塘裕民坊


物料編號	數量	使用位置
SC-BL03	31	轉角主企主橫組裝用
共計:31層, 一層用1支		

工廠用

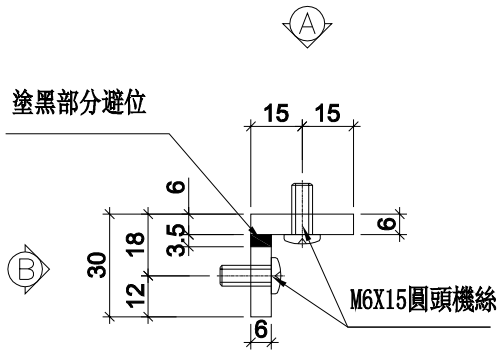

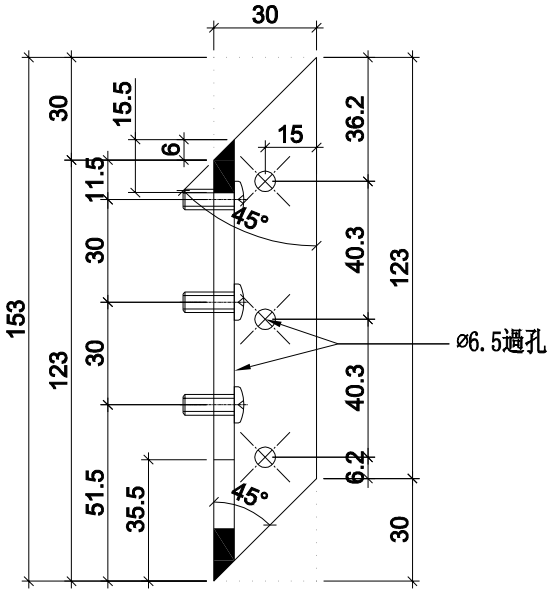

視圖“A-A”

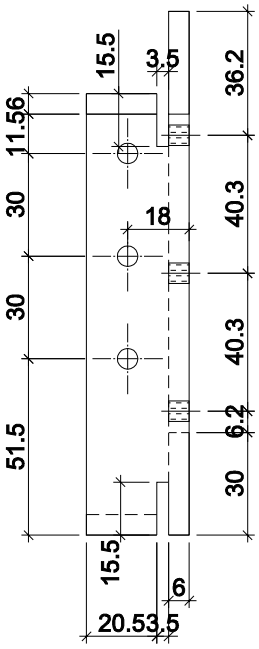

視圖“B-B”


名稱	30x30x6鋁角	制圖	羅志光	2019.1.07	修改			
材料	X85594	復核	謝永林	2019.1.08	日期			
顏色	MILL	批準			圖號	SC-BL03		


美特鋁質 有限公司
MIDI Aluminium Fabricator Ltd.

工程號	J-837	地盤	觀塘裕民坊


物料編號	數量	使用位置
SC-BL04	62	轉角主企主橫組裝用
共計:31層, 一層用2支		

工廠用

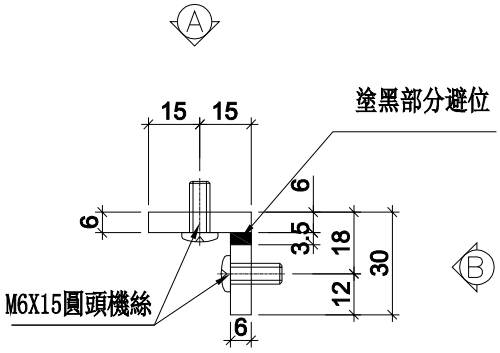

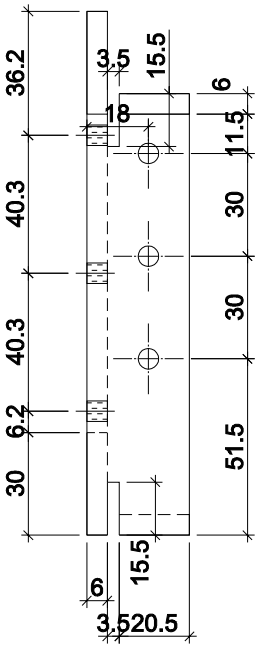

視圖“B-B”

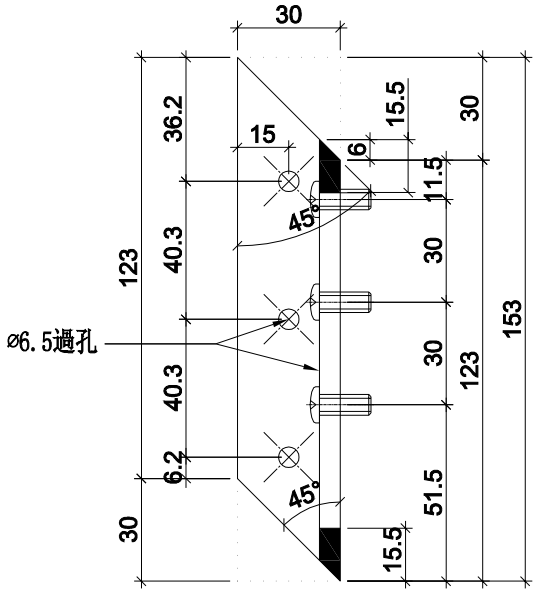

視圖“A-A”


名稱	30x30x6鋁角	制圖	羅志光	2019.1.07	修改			
材料	X85594	復核	謝永林	2019.1.08	日期			
顏色	MILL	批準			圖號	SC-BL04		


美特鋁質 有限公司
MIDI Aluminium Fabricator Ltd.

工程號	J-837	地盤	觀塘裕民坊

物料編號	數量	使用位置
SC-AL03	15810	主企主橫組裝用
共計:31層, 一層用510支		

工廠用

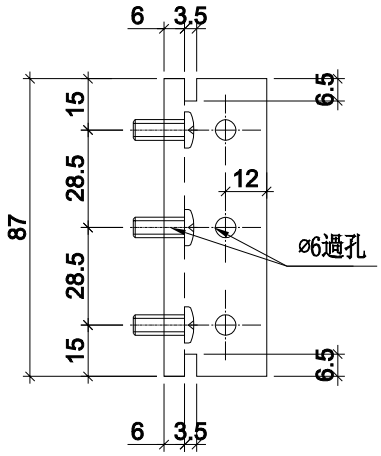

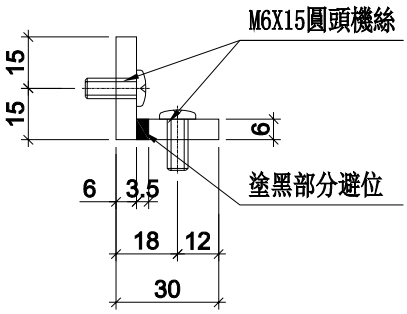


名稱	30x30x6鋁角	制圖	羅志光	2019.1.07	修改			
材料	X85594	復核	謝永林	2019.1.08	日期			
顏色	MILL	批準			圖號	SC-AL03		


美特鋁質 有限公司
MIDI Aluminium Fabricator Ltd.

工程號	J-837	地盤	觀塘裕民坊

物料編號	數量	使用位置
SC-AL04	9052	生窗主企主橫加固用
共計:31層, 一層用292支		

工廠用

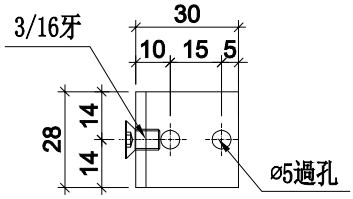

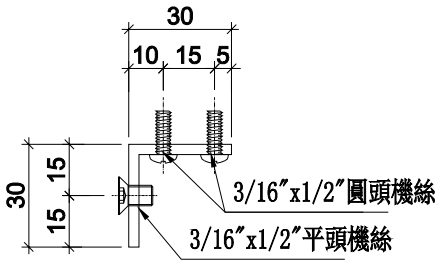

名稱	鋁角加工圖	制圖	羅志光	2019.1.07	修改			
材料	30*30*3鋁角	復核	謝永林	2019.1.08	日期			
顏色	MILL	批準			圖號	SC-AL04		


美特鋁質 有限公司
MIDI Aluminium Fabricator Ltd.


工程號	J-837	地盤	觀塘裕民坊

物料編號	數量	使用位置
SC-AL05	1891	收鐵固定碼企料用

共計:31層, 一層用61支

工廠用

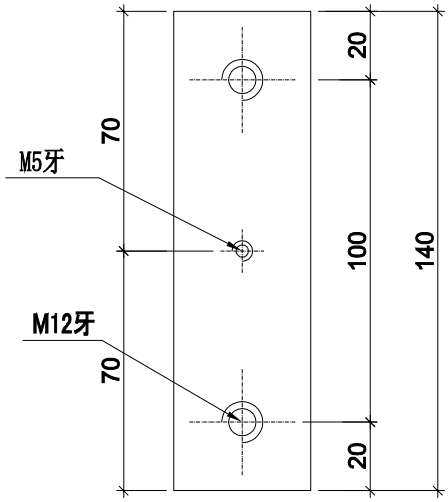

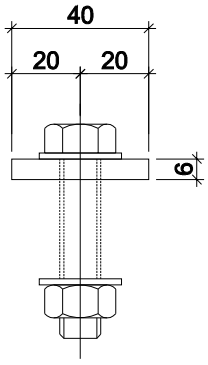

名稱	鋁巴加工圖	制圖	羅志光	2019.1.07	修改			
材料	40*6鋁巴	復核	謝永林	2019.1.08	日期			
顏色	MILL	批準			圖號	SC-AL05		


美特鋁質 有限公司
MIDI Aluminium Fabricator Ltd.


工程號	J-837	地盤	觀塘裕民坊

物料編號	數量	使用位置
SC-AL08	31	


共計:31層, 一層用1支

工廠用

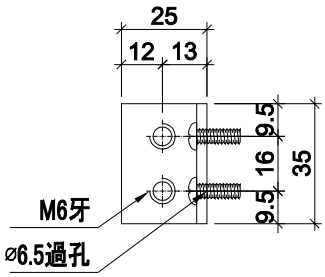

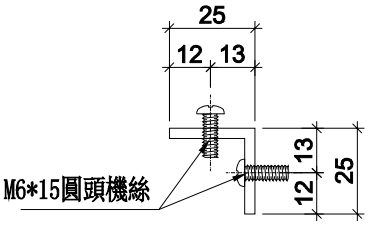

安裝示意圖

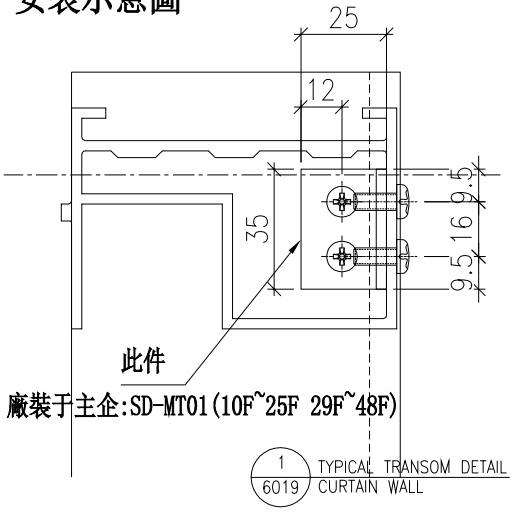


名稱	鋁角加工圖	制圖	羅志光	2019.1.07	修改			
材料	25*25*3鋁角	復核	謝永林	2019.1.08	日期			
顏色	MILL	批準			圖號	SC-AL08		


美特鋁質 有限公司
MIDI Aluminium Fabricator Ltd.

工程號	J-837	地盤	觀塘裕民坊

物料編號	數量	使用位置
Z-A01	28024+(後備)26=28050	
共計:31層, 一層用904支		

工廠用

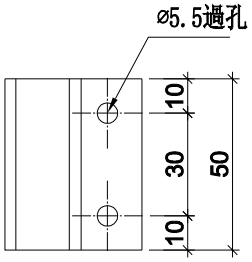

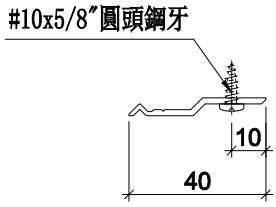

名稱	Z字碼	制圖	羅志光	2019.1.07	修改			
材料	X84589	復核	謝永林	2019.1.08	日期			
顏色	MILL	批準			圖號	Z-A01		


美特鋁質 有限公司
MIDI Aluminium Fabricator Ltd.


工程號	J-837	地盤	觀塘裕民坊

物料編號	數量	使用位置
Z-A02	496	


共計:31層, 一層用16支

工廠用

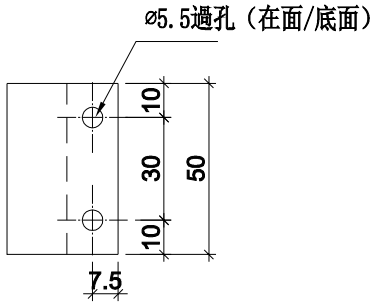

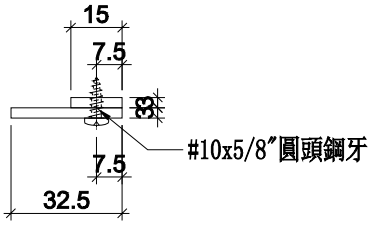

安裝示意圖

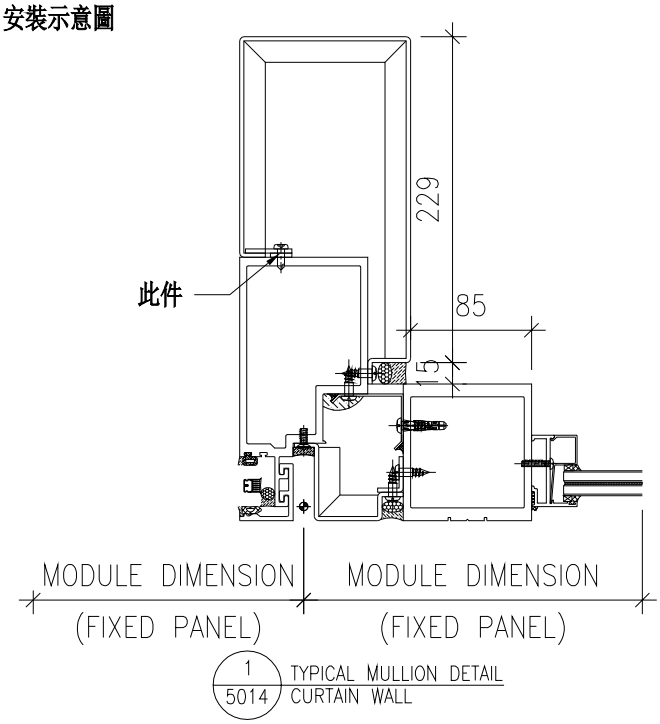


名稱	鋁巴拆圖	制圖	羅志光	2019.1.07	修改			
材料	3MM鋁巴（庫存料）	復核	謝永林	2019.1.08	日期			
顏色	MILL	批準			圖號	Z-A02		


美特鋁質 有限公司
MIDI Aluminium Fabricator Ltd.

工程號	J-837	地盤	觀塘裕民坊

數量	位置
155	雙梗企用套芯
共計:31層, 一層用5支	

工廠用

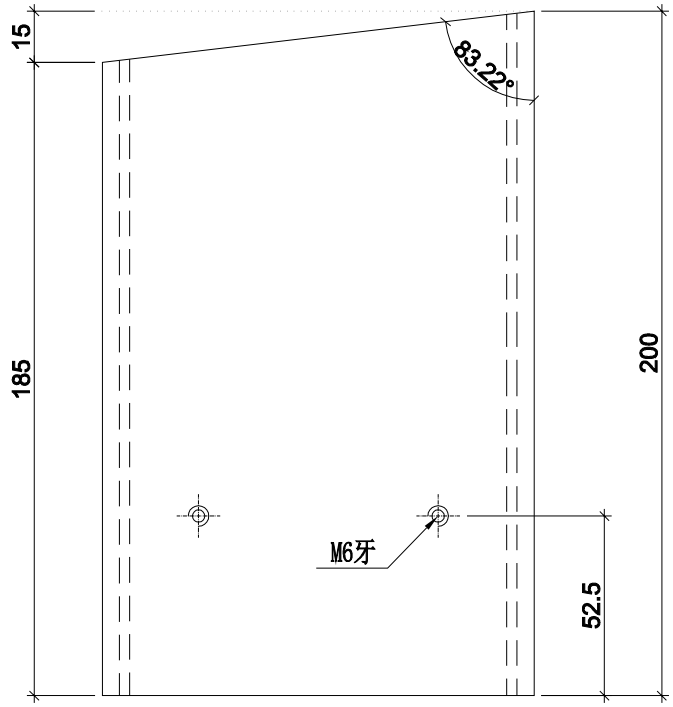

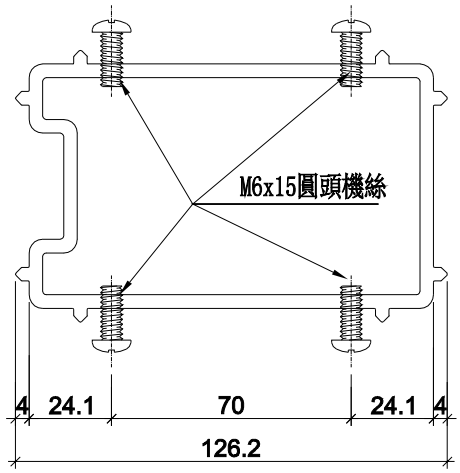

名稱	雙梗企套心	制圖	羅志光	2019.1.07	修改			
材料	X85565	復核	謝永林	2019.1.08	日期			
顏色	MILL	批準			圖號	W-TX1		


美特鋁質 有限公司
MIDI Aluminium Fabricator Ltd.


工程號	J-837	地盤	觀塘裕民坊

數量	位置
682	生梗企用套芯
共計:31層, 一層用22支	

A版減小數量

工廠用

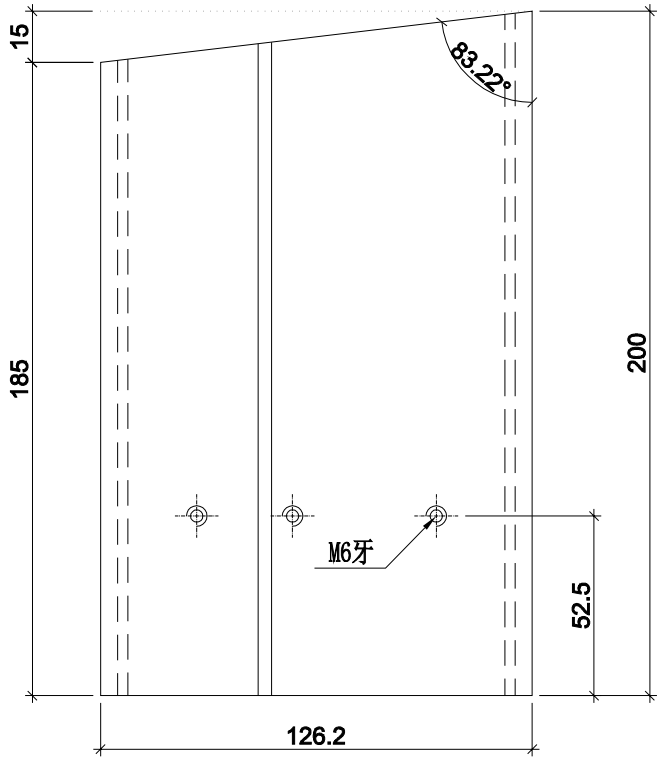

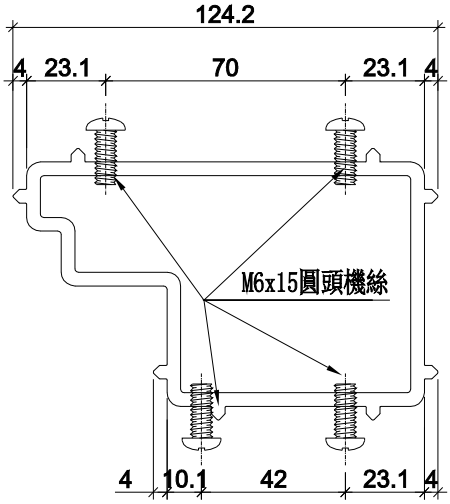

名稱	生梗企套心	制圖	羅志光	2019.1.07	修改	A		
材料	X85566	復核	謝永林	2019.1.08	日期	2019.1.31		
顏色	MILL	批準			圖號	W-TX2		


美特鋁質 有限公司
MIDI Aluminium Fabricator Ltd.


工程號	J-837	地盤	觀塘裕民坊

數量	位置
620+34(後備)	生梗企用套芯
共計:31層, 一層用20支	

A版減小數量

工廠用

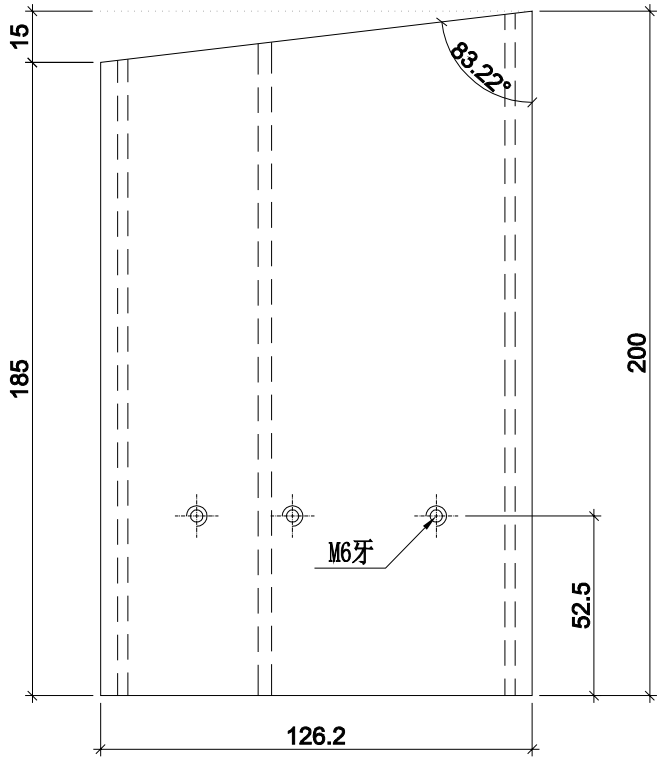

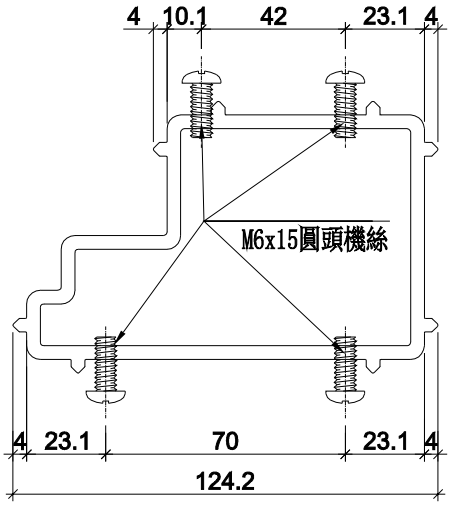

名稱	生梗企套心	制圖	羅志光	2019.1.07	修改	A		
材料	X85566	復核	謝永林	2019.1.07	日期	2019.1.31		
顏色	MILL	批準			圖號	W-TX2R		


美特鋁質 有限公司
MIDI Aluminium Fabricator Ltd.


工程號	J-837	地盤	觀塘裕民坊

數量	位置
2666	雙生企用套芯
共計:31層, 一層用86支	

A版增加數量

工廠用

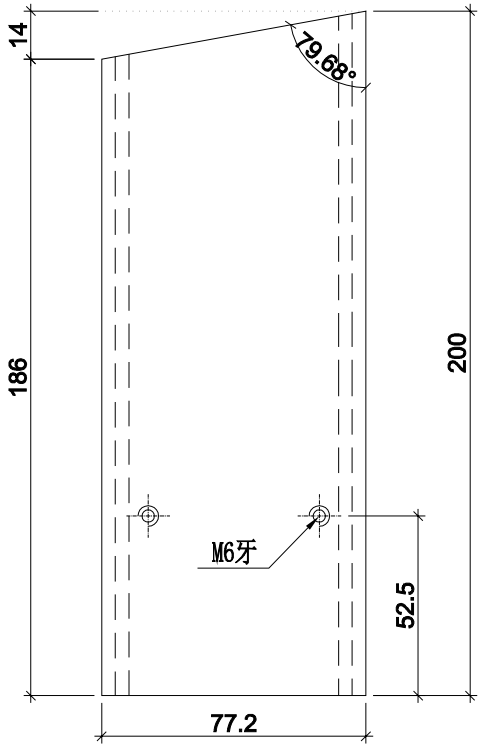

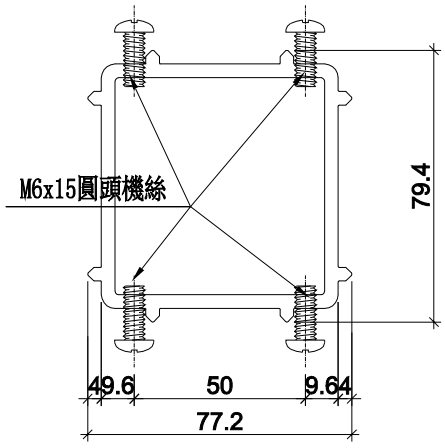


名稱	雙生企套心	制圖	羅志光	2019.1.07	修改	A		
材料	X85567	復核	謝永林	2019.1.08	日期	2019.1.31		
顏色	MILL	批準			圖號	W-TX3		


美特鋁質 有限公司
MIDI Aluminium Fabricator Ltd.

工程號	J-837	地盤	觀塘裕民坊

數量	位置
31	轉角企用套芯
共計:31層, 一層用1支	

工廠用

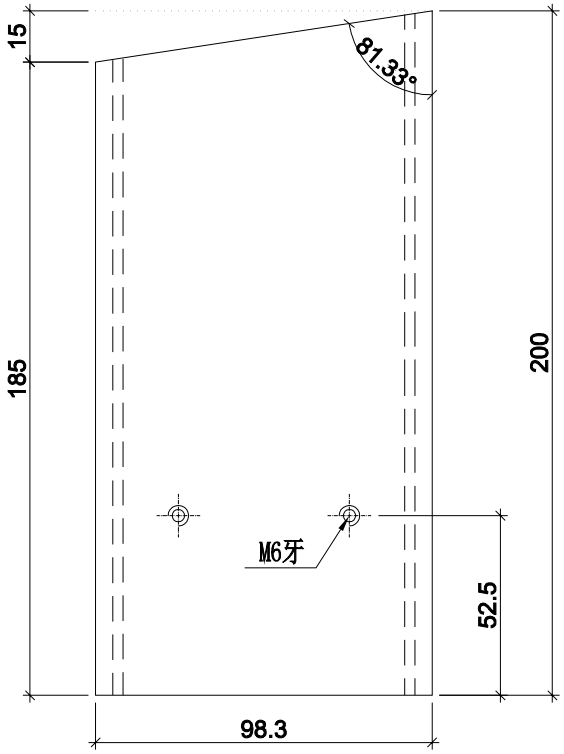

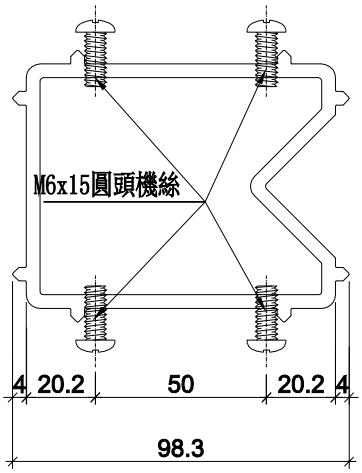



名稱	轉角企套心	制圖	羅志光	2019.1.07	修改			
材料	X85568	復核	謝永林	2019.1.08	日期			
顏色	MILL	批準			圖號	W-TX4		

美特鋁質 有限公司
MIDI Aluminium Fabricator Ltd.

工程號	J-837	地盤	觀塘裕民坊

生窗+SD梗頂位用

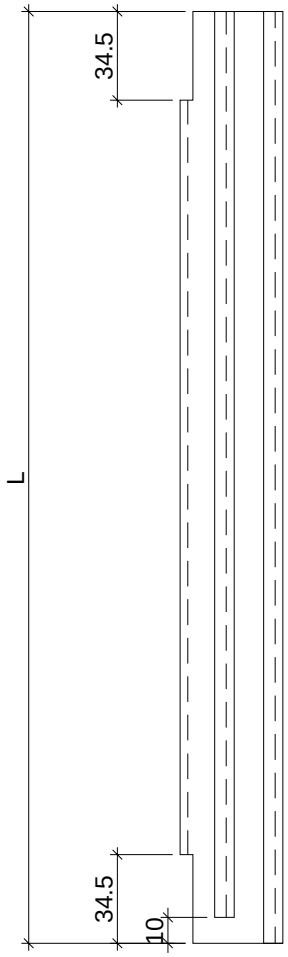

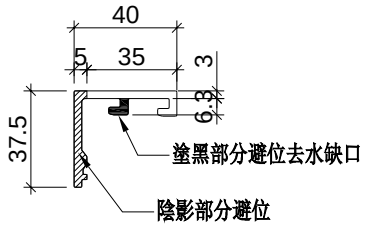


物料編號	L	層數	每層	總數量	分格尺寸	使用位置	樓層
ZS-XC01	879	31	3	93	900	T1CW-F-2	10F~25F,29F~48F
	879	31	3	93	900	T1CW-A-2	10F~25F,29F~48F
	879	31	2	62	900	T1CW-M-1	10F~25F,29F~48F
	879	31	2	62	900	T1CW-K-1	10F~25F,29F~48F
	879	31	3	93	900	T1CW-G-1	10F~25F,29F~48F
	879	31	1	31	900	T1CW-E-1	10F~25F,29F~48F
	879	31	3	93	900	T1CW-D-1	10F~25F,29F~48F
	879	31	2	62	900	T1CW-B-2	10F~25F,29F~48F
	879	31	3	93	900	T1CW-C-1	10F~25F,29F~48F
	879	31	3	93	900	T1CW-H-2	10F~25F,29F~48F
	879	31	1	31	900	T1CW-H-1	10F~25F,29F~48F
	879	31	2	62	900	T1CW-G-2	10F~25F,29F~48F
	879	31	1	31	900	T1CW-E-2	10F~25F,29F~48F
	879	31	2	62	900	T1CW-A-1	10F~25F,29F~48F
	879	31	2	62	900	T1CW-B-3	10F~25F,29F~48F
	879	31	1	31	900	T1CW-L-2	10F~25F,29F~48F
	879	31	1	31	900	T1CW-J-2	10F~25F,29F~48F
	879	31	1	31	900	T1CW-A-3	10F~25F,29F~48F
	879	31	1	31	900	T1CW-M-2	10F~25F,29F~48F
	879	31	1	31	900	T1CW-K-2	10F~25F,29F~48F
	879	31	1	31	900	T1CW-L-1	10F~25F,29F~48F
	879	31	1	31	900	T1CW-J-1	10F~25F,29F~48F
	879	31	1	31	900	T1CW-B-1	10F~25F,29F~48F
	小計：			**1271**			
ZS-XC02	849	31	4	124	870	T1CW-G-1	10F~25F,29F~48F
	849	31	2	62	870	T1CW-E-1	10F~25F,29F~48F
	849	31	4	124	870	T1CW-D-1	10F~25F,29F~48F
	849	31	3	93	870	T1CW-B-2	10F~25F,29F~48F
	849	31	2	62	870	T1CW-L-2	10F~25F,29F~48F
	849	31	1	31	870	T1CW-L-1	10F~25F,29F~48F
	849	31	1	31	870	T1CW-J-1	10F~25F,29F~48F
	849	31	3	93	870	T1CW-F-2	10F~25F,29F~48F
	849	31	1	31	870	T1CW-B-1	10F~25F,29F~48F
	849	31	4	124	870	T1CW-A-2	10F~25F,29F~48F
	849	31	2	62	870	T1CW-M-1	10F~25F,29F~48F
	849	31	2	62	870	T1CW-K-1	10F~25F,29F~48F
	849	31	4	124	870	T1CW-C-1	10F~25F,29F~48F
	849	31	4	124	870	T1CW-H-2	10F~25F,29F~48F
	849	31	2	62	870	T1CW-H-1	10F~25F,29F~48F
	849	31	2	62	870	T1CW-G-2	10F~25F,29F~48F
	849	31	2	62	870	T1CW-E-2	10F~25F,29F~48F
	849	31	3	93	870	T1CW-A-1	10F~25F,29F~48F
	849	31	2	62	870	T1CW-B-3	10F~25F,29F~48F
	849	31	2	62	870	T1CW-J-2	10F~25F,29F~48F
	849	31	1	31	870	T1CW-A-3	10F~25F,29F~48F
	849	31	1	31	870	T1CW-M-2	10F~25F,29F~48F
	849	31	1	31	870	T1CW-K-2	10F~25F,29F~48F
	小計：			**1643**			
ZS-XC03	549	31	1	31	570	T1CW-G-1	10F~25F,29F~48F
	549	31	1	31	570	T1CW-E-1	10F~25F,29F~48F
	549	31	3	93	570	T1CW-D-1	10F~25F,29F~48F
	549	31	1	31	570	T1CW-B-2	10F~25F,29F~48F
	549	31	1	31	570	T1CW-L-2	10F~25F,29F~48F
	549	31	1	31	570	T1CW-L-1	10F~25F,29F~48F
	549	31	1	31	570	T1CW-J-1	10F~25F,29F~48F
	549	31	1	31	570	T1CW-F-2	10F~25F,29F~48F
	549	31	1	31	570	T1CW-B-1	10F~25F,29F~48F
	549	31	1	31	570	T1CW-A-3	10F~25F,29F~48F
	549	31	1	31	570	T1CW-A-2	10F~25F,29F~48F
	549	31	2	62	570	T1CW-C-1	10F~25F,29F~48F
	549	31	1	31	570	T1CW-M-2	10F~25F,29F~48F
	549	31	1	31	570	T1CW-M-1	10F~25F,29F~48F
	549	31	1	31	570	T1CW-K-2	10F~25F,29F~48F
	549	31	2	62	570	T1CW-H-2	10F~25F,29F~48F
	小計：			**620**			


名稱	玻璃扣蓋	制圖	羅志光	2019.02.14	修改	新增		
材料	X85558	復核	謝永林	2019.02.15	日期	2019.2.20		
顏色	EC-DG-S332054 (3塗)	批準			圖號	ZS-XC01		

美特鋁質 有限公司
MIDI Aluminium Fabricator Ltd.

工程號	J-837	地盤	觀塘裕民坊

生窗+SD梗頂位用

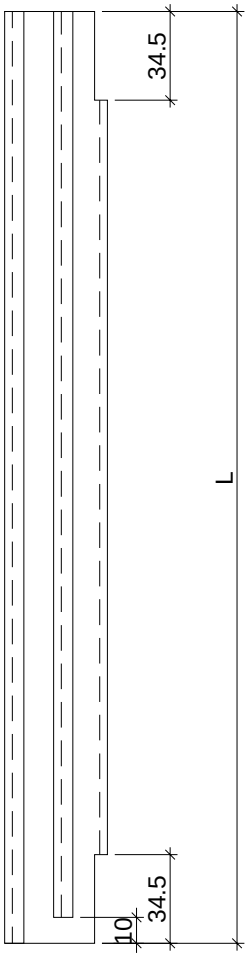

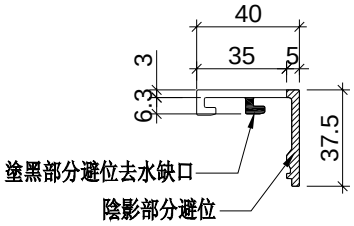


物料編號	L	層數	每層	總數量	分格尺寸	使用位置	樓層
ZS-XC01R	879	31	2	62	900	T1CW-H-1	10F~25F,29F~48F
	879	31	1	31	900	T1CW-G-2	10F~25F,29F~48F
	879	31	3	93	900	T1CW-G-1	10F~25F,29F~48F
	879	31	1	31	900	T1CW-F-2	10F~25F,29F~48F
	879	31	2	62	900	T1CW-E-2	10F~25F,29F~48F
	879	31	1	31	900	T1CW-E-1	10F~25F,29F~48F
	879	31	2	62	900	T1CW-A-2	10F~25F,29F~48F
	879	31	2	62	900	T1CW-A-1	10F~25F,29F~48F
	879	31	1	31	900	T1CW-B-3	10F~25F,29F~48F
	879	31	2	62	900	T1CW-B-2	10F~25F,29F~48F
	879	31	3	93	900	T1CW-C-1	10F~25F,29F~48F
	879	31	1	31	900	T1CW-M-1	10F~25F,29F~48F
	879	31	1	31	900	T1CW-K-1	10F~25F,29F~48F
	879	31	2	62	900	T1CW-H-2	10F~25F,29F~48F
	879	31	3	93	900	T1CW-D-1	10F~25F,29F~48F
	879	31	2	62	900	T1CW-L-2	10F~25F,29F~48F
	879	31	2	62	900	T1CW-J-2	10F~25F,29F~48F
	879	31	1	31	900	T1CW-B-1	10F~25F,29F~48F
	879	31	1	31	900	T1CW-L-1	10F~25F,29F~48F
	879	31	1	31	900	T1CW-J-1	10F~25F,29F~48F
	879	31	1	31	900	T1CW-A-3	10F~25F,29F~48F
	879	31	1	31	900	T1CW-M-2	10F~25F,29F~48F
	879	31	1	31	900	T1CW-K-2	10F~25F,29F~48F
	小計：			**1147**			
ZS-XC02R	849	31	4	124	870	T1CW-G-1	10F~25F,29F~48F
	849	31	2	62	870	T1CW-E-1	10F~25F,29F~48F
	849	31	4	124	870	T1CW-D-1	10F~25F,29F~48F
	849	31	3	93	870	T1CW-B-2	10F~25F,29F~48F
	849	31	2	62	870	T1CW-L-2	10F~25F,29F~48F
	849	31	1	31	870	T1CW-L-1	10F~25F,29F~48F
	849	31	1	31	870	T1CW-J-1	10F~25F,29F~48F
	849	31	3	93	870	T1CW-F-2	10F~25F,29F~48F
	849	31	1	31	870	T1CW-B-1	10F~25F,29F~48F
	849	31	4	124	870	T1CW-A-2	10F~25F,29F~48F
	849	31	2	62	870	T1CW-M-1	10F~25F,29F~48F
	849	31	2	62	870	T1CW-K-1	10F~25F,29F~48F
	849	31	4	124	870	T1CW-C-1	10F~25F,29F~48F
	849	31	4	124	870	T1CW-H-2	10F~25F,29F~48F
	849	31	2	62	870	T1CW-H-1	10F~25F,29F~48F
	849	31	2	62	870	T1CW-G-2	10F~25F,29F~48F
	849	31	2	62	870	T1CW-E-2	10F~25F,29F~48F
	849	31	3	93	870	T1CW-A-1	10F~25F,29F~48F
	849	31	2	62	870	T1CW-B-3	10F~25F,29F~48F
	849	31	2	62	870	T1CW-J-2	10F~25F,29F~48F
	849	31	1	31	870	T1CW-A-3	10F~25F,29F~48F
	849	31	1	31	870	T1CW-M-2	10F~25F,29F~48F
	849	31	1	31	870	T1CW-K-2	10F~25F,29F~48F
	小計：			**1643**			
ZS-XC03R	549	31	1	31	570	T1CW-G-1	10F~25F,29F~48F
	549	31	1	31	570	T1CW-E-1	10F~25F,29F~48F
	549	31	3	93	570	T1CW-D-1	10F~25F,29F~48F
	549	31	1	31	570	T1CW-B-2	10F~25F,29F~48F
	549	31	1	31	570	T1CW-L-2	10F~25F,29F~48F
	549	31	1	31	570	T1CW-L-1	10F~25F,29F~48F
	549	31	1	31	570	T1CW-J-1	10F~25F,29F~48F
	549	31	1	31	570	T1CW-F-2	10F~25F,29F~48F
	549	31	1	31	570	T1CW-B-1	10F~25F,29F~48F
	549	31	1	31	570	T1CW-A-3	10F~25F,29F~48F
	549	31	1	31	570	T1CW-A-2	10F~25F,29F~48F
	549	31	2	62	570	T1CW-C-1	10F~25F,29F~48F
	549	31	1	31	570	T1CW-M-2	10F~25F,29F~48F
	549	31	1	31	570	T1CW-M-1	10F~25F,29F~48F
	549	31	1	31	570	T1CW-K-2	10F~25F,29F~48F
	549	31	2	62	570	T1CW-H-2	10F~25F,29F~48F
	小計：			**620**			


名稱	玻璃扣蓋	制圖	羅志光	2019.02.14	修改	新增		
材料	X85558	復核	謝永林	2019.02.15	日期	2019.2.20		
顏色	EC-DG-S332054 (3塗)	批準			圖號	ZS-XC01R		

美特鋁質 有限公司
MIDI Aluminium Fabricator Ltd.

工程號	J-837	地盤	觀塘裕民坊

大梗窗位用

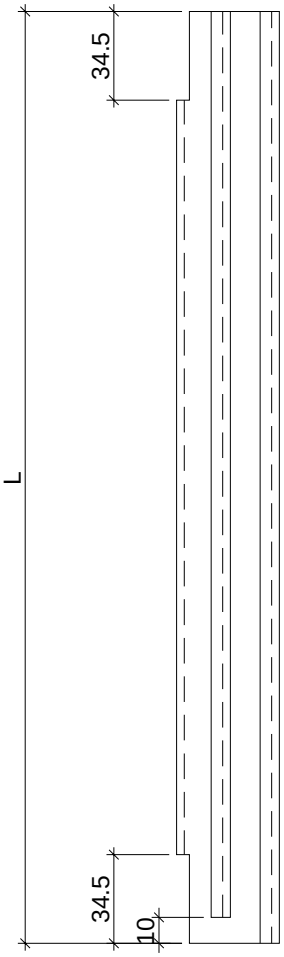

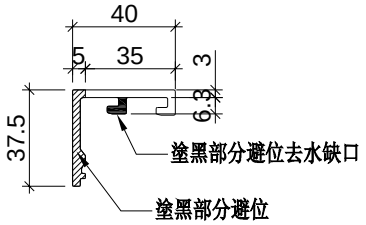


物料編號	L	層數	每層	總數量	分格尺寸	使用位置	樓層
ZS-XY01	879	31	1	31	900	T1CW-H-1	10F~25F,29F~48F
	879	31	1	31	900	T1CW-G-1	10F~25F,29F~48F
	879	31	2	62	900	T1CW-E-2	10F~25F,29F~48F
	879	31	1	31	900	T1CW-E-1	10F~25F,29F~48F
	879	31	1	31	900	T1CW-A-2	10F~25F,29F~48F
	879	31	1	31	900	T1CW-A-1	10F~25F,29F~48F
	879	31	1	31	900	T1CW-B-2	10F~25F,29F~48F
	879	31	1	31	900	T1CW-C-1	10F~25F,29F~48F
	879	31	1	31	900	T1CW-K-1	10F~25F,29F~48F
	879	31	1	31	900	T1CW-H-2	10F~25F,29F~48F
	879	31	1	31	900	T1CW-L-2	10F~25F,29F~48F
	879	31	2	62	900	T1CW-J-2	10F~25F,29F~48F
	879	31	1	31	900	T1CW-B-1	10F~25F,29F~48F
	879	31	1	31	900	T1CW-D-1	10F~25F,29F~48F
	小計：			496			
ZS-XY02	2229	31	1	31	2250	T1CW-H-1	10F~25F,29F~48F
	2229	31	1	31	2250	T1CW-G-2	10F~25F,29F~48F
	2229	31	2	62	2250	T1CW-G-1	10F~25F,29F~48F
	2229	31	2	62	2250	T1CW-F-2	10F~25F,29F~48F
	2229	31	2	62	2250	T1CW-E-2	10F~25F,29F~48F
	2229	31	1	31	2250	T1CW-E-1	10F~25F,29F~48F
	2229	31	3	93	2250	T1CW-A-2	10F~25F,29F~48F
	2229	31	2	62	2250	T1CW-A-1	10F~25F,29F~48F
	2229	31	1	31	2250	T1CW-B-3	10F~25F,29F~48F
	2229	31	2	62	2250	T1CW-B-2	10F~25F,29F~48F
	2229	31	2	62	2250	T1CW-C-1	10F~25F,29F~48F
	2229	31	1	31	2250	T1CW-M-1	10F~25F,29F~48F
	2229	31	2	62	2250	T1CW-K-1	10F~25F,29F~48F
	2229	31	2	62	2250	T1CW-H-2	10F~25F,29F~48F
	2229	31	1	31	2250	T1CW-L-2	10F~25F,29F~48F
	2229	31	2	62	2250	T1CW-J-2	10F~25F,29F~48F
	2229	31	1	31	2250	T1CW-B-1	10F~25F,29F~48F
	2229	31	1	31	2250	T1CW-D-1	10F~25F,29F~48F
	小計：			899			


名稱	玻璃扣蓋	制圖	羅志光	2019.02.14	修改	新增		
材料	X85558	復核	謝永林	2019.02.15	日期	2019.2.20		
顏色	EC-DG-S332054 (3塗)	批準			圖號	ZS-XY01		

美特鋁質 有限公司
MIDI Aluminium Fabricator Ltd.

工程號	J-837	地盤	觀塘裕民坊

大梗窗位用

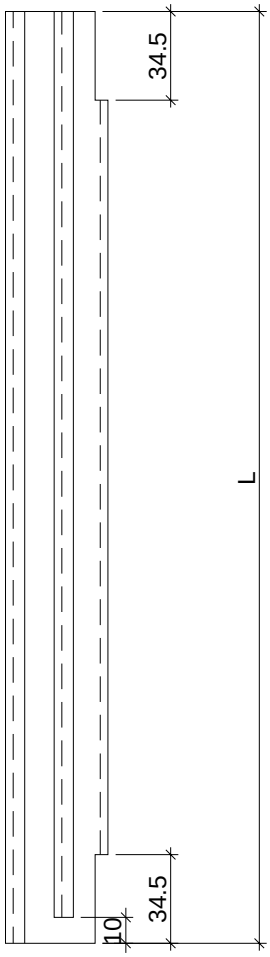

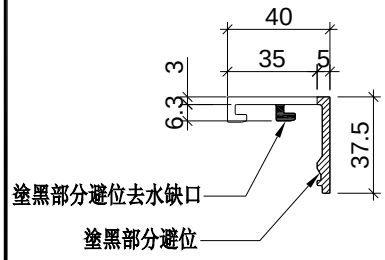

物料編號	L	層數	每層	總數量	分格尺寸	使用位置	樓層
ZS-XY01R	879	31	2	62	900	T1CW-F-2	10F~25F,29F~48F
	879	31	2	62	900	T1CW-A-2	10F~25F,29F~48F
	879	31	2	62	900	T1CW-K-1	10F~25F,29F~48F
	879	31	1	31	900	T1CW-G-1	10F~25F,29F~48F
	879	31	1	31	900	T1CW-B-2	10F~25F,29F~48F
	879	31	1	31	900	T1CW-C-1	10F~25F,29F~48F
	879	31	2	62	900	T1CW-H-2	10F~25F,29F~48F
	879	31	1	31	900	T1CW-E-2	10F~25F,29F~48F
	879	31	1	31	900	T1CW-A-1	10F~25F,29F~48F
	879	31	1	31	900	T1CW-J-2	10F~25F,29F~48F
	879	31	1	31	900	T1CW-M-1	10F~25F,29F~48F
	879	31	1	31	900	T1CW-G-2	10F~25F,29F~48F
	879	31	1	31	900	T1CW-D-1	10F~25F,29F~48F
	879	31	1	31	900	T1CW-B-3	10F~25F,29F~48F
	879	31	1	31	900	T1CW-E-1	10F~25F,29F~48F
	879	31	1	31	900	T1CW-B-1	10F~25F,29F~48F
	小計：			**620**			
ZS-XY02R	2229	31	2	62	2250	T1CW-F-2	10F~25F,29F~48F
	2229	31	3	93	2250	T1CW-A-2	10F~25F,29F~48F
	2229	31	2	62	2250	T1CW-K-1	10F~25F,29F~48F
	2229	31	2	62	2250	T1CW-G-1	10F~25F,29F~48F
	2229	31	2	62	2250	T1CW-B-2	10F~25F,29F~48F
	2229	31	2	62	2250	T1CW-C-1	10F~25F,29F~48F
	2229	31	2	62	2250	T1CW-H-2	10F~25F,29F~48F
	2229	31	2	62	2250	T1CW-E-2	10F~25F,29F~48F
	2229	31	2	62	2250	T1CW-A-1	10F~25F,29F~48F
	2229	31	2	62	2250	T1CW-J-2	10F~25F,29F~48F
	2229	31	1	31	2250	T1CW-M-1	10F~25F,29F~48F
	2229	31	1	31	2250	T1CW-H-1	10F~25F,29F~48F
	2229	31	1	31	2250	T1CW-G-2	10F~25F,29F~48F
	2229	31	1	31	2250	T1CW-D-1	10F~25F,29F~48F
	2229	31	1	31	2250	T1CW-B-3	10F~25F,29F~48F
	2229	31	1	31	2250	T1CW-L-2	10F~25F,29F~48F
	2229	31	1	31	2250	T1CW-E-1	10F~25F,29F~48F
	2229	31	1	31	2250	T1CW-B-1	10F~25F,29F~48F
	小計：			**899**			

名稱	玻璃扣蓋	制圖	羅志光	2019.02.14	修改	新增		
材料	X85558	復核	謝永林	2019.02.15	日期	2019.2.20		
顏色	EC-DG-S332054 (3塗)	批準			圖號	ZS-XY01R		

美特鋁質 有限公司
MIDI Aluminium Fabricator Ltd.


工程號	J-837	地盤	觀塘裕民坊


數據表參見：UN-DM1a-1


工廠用


死墻位斷口上用

頂

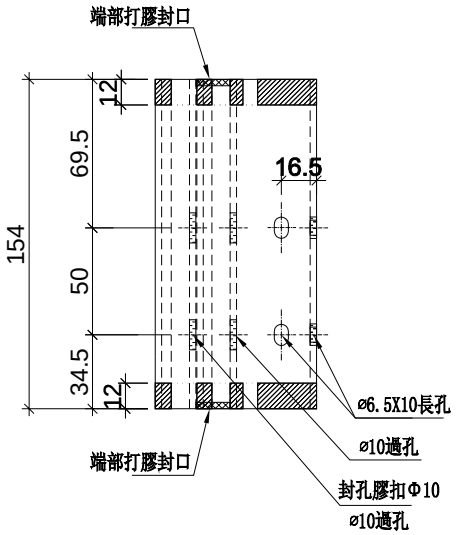

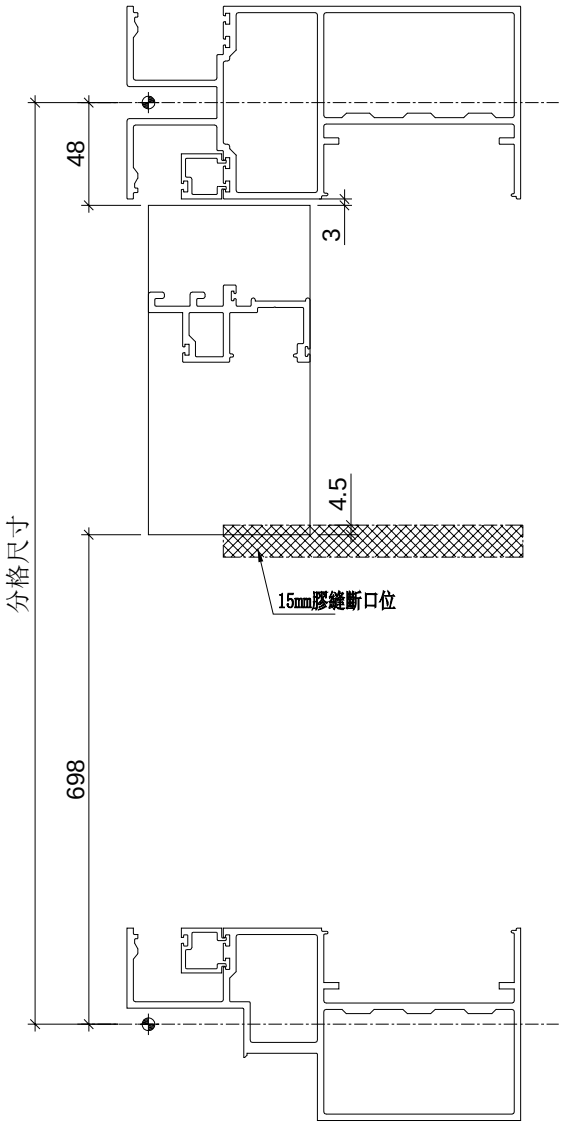

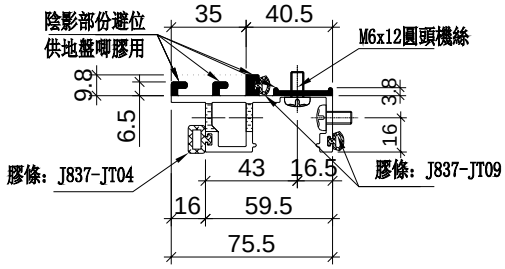

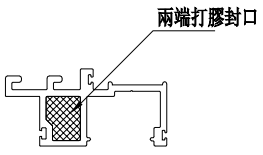

端部打膠示意圖

名稱	生梗企單玻	制圖	羅志光	2019.1.07	修改	A		
材料	X85561	復核	謝永林	2019.1.08	日期	2019.1.31		
顏色	EC-DG-S332054 (3塗)	批準			圖號	UN-DM1a		

美特鋁質 有限公司
MIDI Aluminium Fabricator Ltd.

拆圖參見：UN-DM1a

工程號	J-837	地盤	觀塘裕民坊

物料編號	總層	每層	總數量	分格尺寸	使用位置	樓層	修改
UN-DM1a	31	3	93	900	T1CW-F-2	10F~25F 29F~48F	
	31	3	93	900	T1CW-A-2	10F~25F 29F~48F	減小數量
	31	2	62	900	T1CW-M-1	10F~25F 29F~48F	
	31	2	62	900	T1CW-K-1	10F~25F 29F~48F	
	31	3	93	900	T1CW-G-1	10F~25F 29F~48F	減小數量
	31	1	31	900	T1CW-E-1	10F~25F 29F~48F	減小數量
	31	3	93	900	T1CW-D-1	10F~25F 29F~48F	減小數量
	31	2	62	900	T1CW-B-2	10F~25F 29F~48F	減小數量
	31	3	93	900	T1CW-C-1	10F~25F 29F~48F	減小數量
	31	3	93	900	T1CW-H-2	10F~25F 29F~48F	減小數量
	31	1	31	900	T1CW-H-1	10F~25F 29F~48F	減小數量
	31	2	62	900	T1CW-G-2	10F~25F 29F~48F	
	31	1	31	900	T1CW-E-2	10F~25F 29F~48F	減小數量
	31	2	62	900	T1CW-A-1	10F~25F 29F~48F	減小數量
	31	2	62	900	T1CW-B-3	10F~25F 29F~48F	
	31	1	31	900	T1CW-L-2	10F~25F 29F~48F	減小數量
	31	1	31	900	T1CW-J-2	10F~25F 29F~48F	減小數量
	31	1	31	900	T1CW-A-3	10F~25F 29F~48F	
	31	1	31	900	T1CW-M-2	10F~25F 29F~48F	
	31	1	31	900	T1CW-K-2	10F~25F 29F~48F	
	31	1	31	900	T1CW-L-1	10F~25F 29F~48F	
	31	1	31	900	T1CW-J-1	10F~25F 29F~48F	
	31	1	31	900	T1CW-B-1	10F~25F 29F~48F	
	合計：		1271				

名稱	生梗企單玻	制圖	羅志光	2019.1.07	修改	A		
材料	X85561	復核	謝永林	2019.1.08	日期	2019.1.31		
顏色	EC-DG-S332054 (3塗)	批準			圖號	UN-DM1a-1		


美特鋁質 有限公司
MIDI Aluminium Fabricator Ltd.


工程號	J-837	地盤	觀塘裕民坊


數據表參見：UN-DM1aR-1


工廠用

死墻位斷口上用

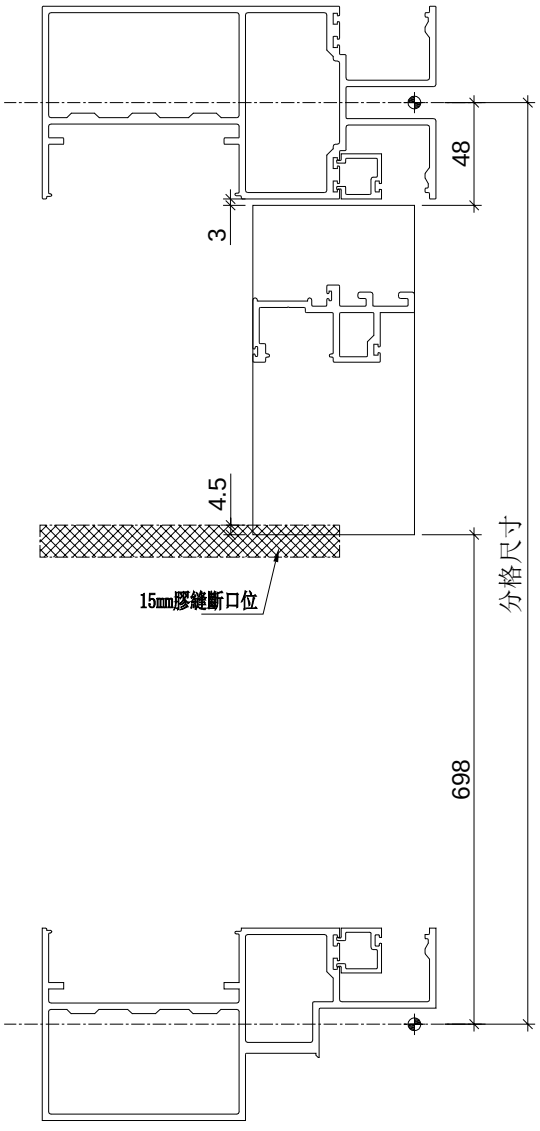

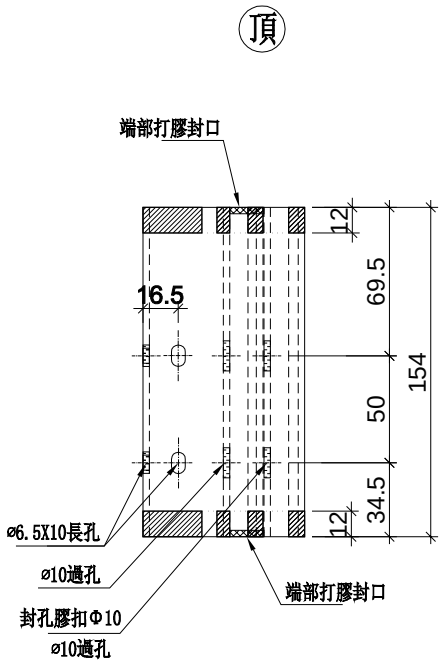

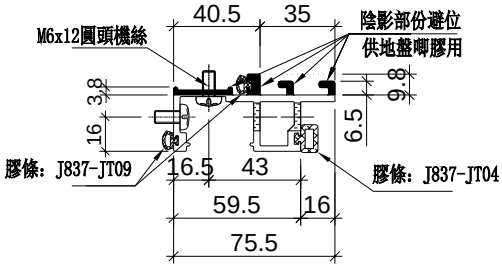

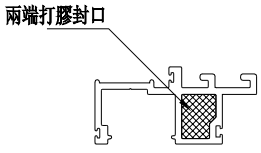

端部打膠示意圖

名稱	生梗企單玻	制圖	羅志光	2019.1.07	修改	A		
材料	X85561	復核	謝永林	2019.1.08	日期	2019.1.31		
顏色	EC-DG-S332054 (3塗)	批準			圖號	UN-DM1aR		

美特鋁質 有限公司
MIDI Aluminium Fabricator Ltd.

拆圖參見：UN-DM1aR

工程號	J-837	地盤	觀塘裕民坊

物料編號	層數	每層	總數量	分格尺寸	使用位置	樓層	修改
UN-DM1aR	31	2	62	900	T1CW-H-1	10F~25F 29F~48F	
	31	1	31	900	T1CW-G-2	10F~25F 29F~48F	減小數量
	31	3	93	900	T1CW-G-1	10F~25F 29F~48F	減小數量
	31	1	31	900	T1CW-F-2	10F~25F 29F~48F	減小數量
	31	2	62	900	T1CW-E-2	10F~25F 29F~48F	
	31	1	31	900	T1CW-E-1	10F~25F 29F~48F	減小數量
	31	2	62	900	T1CW-A-2	10F~25F 29F~48F	減小數量
	31	2	62	900	T1CW-A-1	10F~25F 29F~48F	減小數量
	31	1	31	900	T1CW-B-3	10F~25F 29F~48F	減小數量
	31	2	62	900	T1CW-B-2	10F~25F 29F~48F	減小數量
	31	3	93	900	T1CW-C-1	10F~25F 29F~48F	減小數量
	31	1	31	900	T1CW-M-1	10F~25F 29F~48F	減小數量
	31	1	31	900	T1CW-K-1	10F~25F 29F~48F	減小數量
	31	2	62	900	T1CW-H-2	10F~25F 29F~48F	減小數量
	31	3	93	900	T1CW-D-1	10F~25F 29F~48F	減小數量
	31	2	62	900	T1CW-L-2	10F~25F 29F~48F	
	31	2	62	900	T1CW-J-2	10F~25F 29F~48F	
	31	1	31	900	T1CW-B-1	10F~25F 29F~48F	
	31	1	31	900	T1CW-L-1	10F~25F 29F~48F	
	31	1	31	900	T1CW-J-1	10F~25F 29F~48F	
	31	1	31	900	T1CW-A-3	10F~25F 29F~48F	
	31	1	31	900	T1CW-M-2	10F~25F 29F~48F	
	31	1	31	900	T1CW-K-2	10F~25F 29F~48F	
	合計：		1147				

名稱	生梗企單玻	制圖	羅志光	2019.1.07	修改	A		
材料	X85561	復核	謝永林	2019.1.08	日期	2019.1.31		
顏色	EC-DG-S332054 (3塗)	批準			圖號	UN-DM1aR-1		

美特鋁質 有限公司
MIDI Aluminium Fabricator Ltd.


工程號	J-837	地盤	觀塘裕民坊


數據表參見：UN-DM1b-1


工廠用


死墻位斷口下用

頂

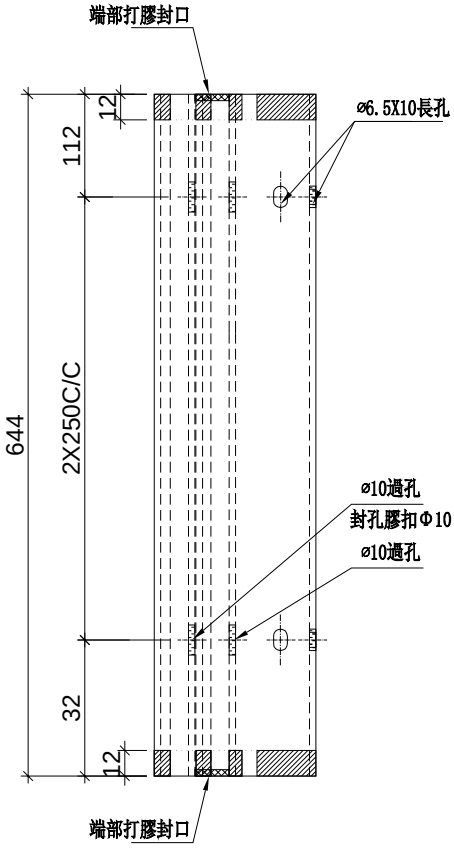

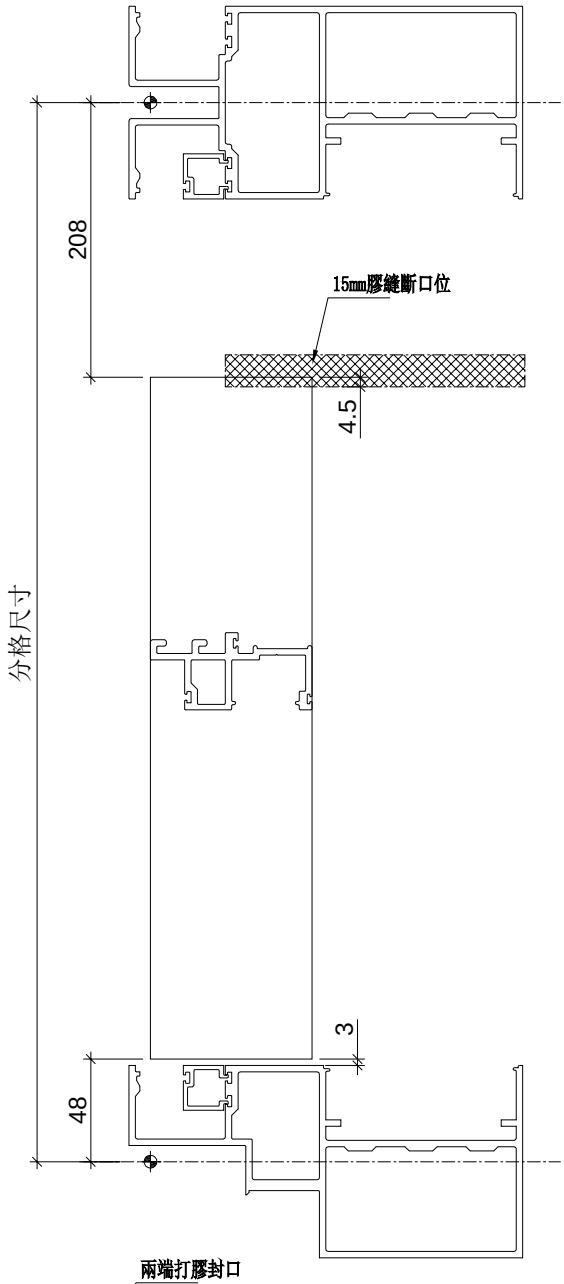

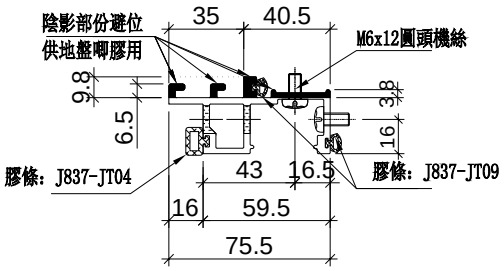

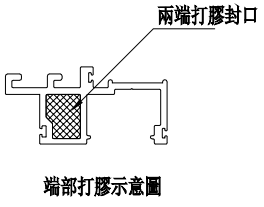

端部打膠示意圖

名稱	生梗企單玻	制圖	羅志光	2019.1.07	修改	A		
材料	X85561	復核	謝永林	2019.1.08	日期	2019.1.31		
顏色	EC-DG-S332054 (3塗)	批準			圖號	UN-DM1b		

美特鋁質 有限公司
MIDI Aluminium Fabricator Ltd.

拆圖參見：UN-DM1b

工程號	J-837	地盤	觀塘裕民坊

物料編號	總層	每層	總數量	分格尺寸	使用位置	樓層	修改
UN-DM1b	31	3	93	900	T1CW-F-2	10F~25F 29F~48F	
	31	3	93	900	T1CW-A-2	10F~25F 29F~48F	減小數量
	31	2	62	900	T1CW-M-1	10F~25F 29F~48F	
	31	2	62	900	T1CW-K-1	10F~25F 29F~48F	
	31	3	93	900	T1CW-G-1	10F~25F 29F~48F	減小數量
	31	1	31	900	T1CW-E-1	10F~25F 29F~48F	減小數量
	31	3	93	900	T1CW-D-1	10F~25F 29F~48F	減小數量
	31	2	62	900	T1CW-B-2	10F~25F 29F~48F	減小數量
	31	3	93	900	T1CW-C-1	10F~25F 29F~48F	減小數量
	31	3	93	900	T1CW-H-2	10F~25F 29F~48F	減小數量
	31	1	31	900	T1CW-H-1	10F~25F 29F~48F	減小數量
	31	2	62	900	T1CW-G-2	10F~25F 29F~48F	
	31	1	31	900	T1CW-E-2	10F~25F 29F~48F	減小數量
	31	2	62	900	T1CW-A-1	10F~25F 29F~48F	減小數量
	31	2	62	900	T1CW-B-3	10F~25F 29F~48F	
	31	1	31	900	T1CW-L-2	10F~25F 29F~48F	減小數量
	31	1	31	900	T1CW-J-2	10F~25F 29F~48F	減小數量
	31	1	31	900	T1CW-A-3	10F~25F 29F~48F	
	31	1	31	900	T1CW-M-2	10F~25F 29F~48F	
	31	1	31	900	T1CW-K-2	10F~25F 29F~48F	
	31	1	31	900	T1CW-L-1	10F~25F 29F~48F	
	31	1	31	900	T1CW-J-1	10F~25F 29F~48F	
	31	1	31	900	T1CW-B-1	10F~25F 29F~48F	
	合計：		1271				

名稱	生梗企單玻	制圖	羅志光	2019.1.07	修改	A		
材料	X85561	復核	謝永林	2019.1.08	日期	2019.1.31		
顏色	EC-DG-S332054 (3塗)	批準			圖號	UN-DM1b-1		


美特鋁質 有限公司
MIDI Aluminium Fabricator Ltd.


工程號	J-837	地盤	觀塘裕民坊

數據表參見：UN-DM1bR-1

工廠用


死墻位斷口下用

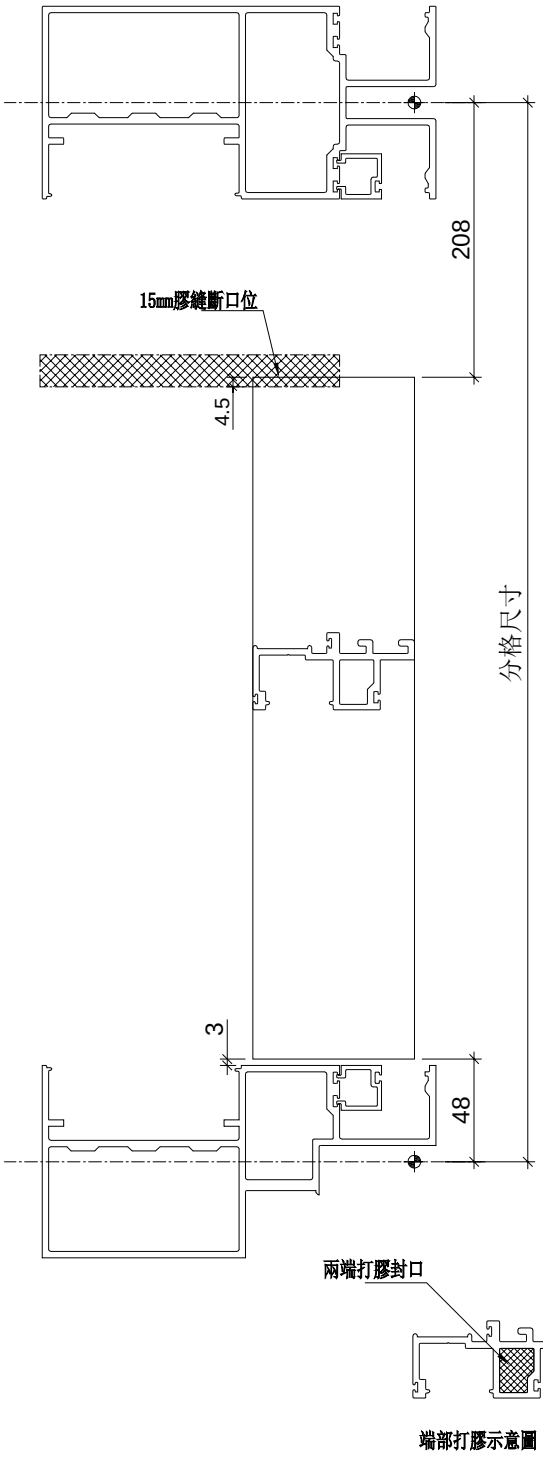


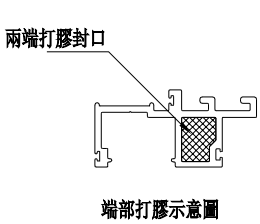

端部打膠示意圖

頂

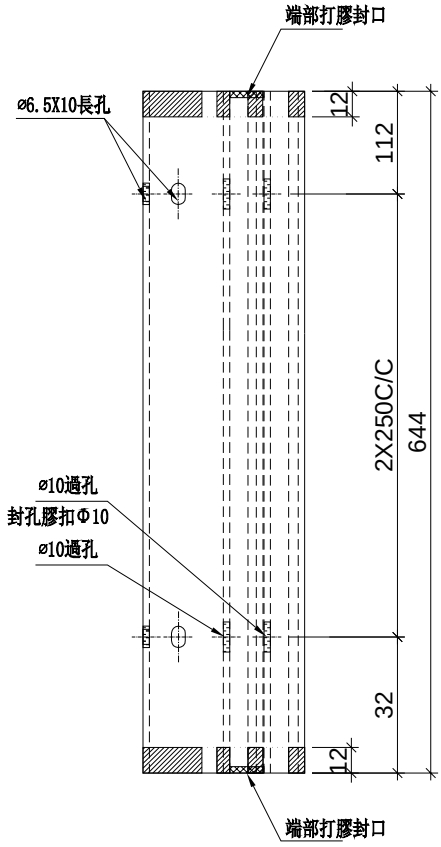

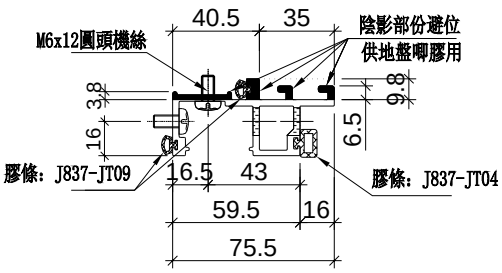

名稱	生梗企單玻	制圖	羅志光	2019.1.07	修改	A		
材料	X85561	復核	謝永林	2019.1.08	日期	2019.1.31		
顏色	EC-DG-S332054 (3塗)	批準			圖號	UN-DM1bR		

美特鋁質 有限公司
MIDI Aluminium Fabricator Ltd.

拆圖參見：UN-DM1bR

工程號	J-837	地盤	觀塘裕民坊

物料編號	層數	每層	總數量	分格尺寸	使用位置	樓層	修改
UN-DM1bR	31	2	62	900	T1CW-H-1	10F~25F 29F~48F	
	31	1	31	900	T1CW-G-2	10F~25F 29F~48F	減小數量
	31	3	93	900	T1CW-G-1	10F~25F 29F~48F	減小數量
	31	1	31	900	T1CW-F-2	10F~25F 29F~48F	減小數量
	31	2	62	900	T1CW-E-2	10F~25F 29F~48F	
	31	1	31	900	T1CW-E-1	10F~25F 29F~48F	減小數量
	31	2	62	900	T1CW-A-2	10F~25F 29F~48F	減小數量
	31	2	62	900	T1CW-A-1	10F~25F 29F~48F	減小數量
	31	1	31	900	T1CW-B-3	10F~25F 29F~48F	減小數量
	31	2	62	900	T1CW-B-2	10F~25F 29F~48F	減小數量
	31	3	93	900	T1CW-C-1	10F~25F 29F~48F	減小數量
	31	1	31	900	T1CW-M-1	10F~25F 29F~48F	減小數量
	31	1	31	900	T1CW-K-1	10F~25F 29F~48F	減小數量
	31	2	62	900	T1CW-H-2	10F~25F 29F~48F	減小數量
	31	3	93	900	T1CW-D-1	10F~25F 29F~48F	減小數量
	31	2	62	900	T1CW-L-2	10F~25F 29F~48F	
	31	2	62	900	T1CW-J-2	10F~25F 29F~48F	
	31	1	31	900	T1CW-B-1	10F~25F 29F~48F	
	31	1	31	900	T1CW-L-1	10F~25F 29F~48F	
	31	1	31	900	T1CW-J-1	10F~25F 29F~48F	
	31	1	31	900	T1CW-A-3	10F~25F 29F~48F	
	31	1	31	900	T1CW-M-2	10F~25F 29F~48F	
	31	1	31	900	T1CW-K-2	10F~25F 29F~48F	
	合計：		1147				

名稱	生梗企單玻	制圖	羅志光	2019.1.07	修改	A		
材料	X85561	復核	謝永林	2019.1.08	日期	2019.1.31		
顏色	EC-DG-S332054 (3塗)	批準			圖號	UN-DM1bR-1		

美特鋁質 有限公司
MIDI Aluminium Fabricator Ltd.


工程號	J-837	地盤	觀塘裕民坊


數據表參見：UN-DM1d-1


工廠用


SD頂死墻位用

頂

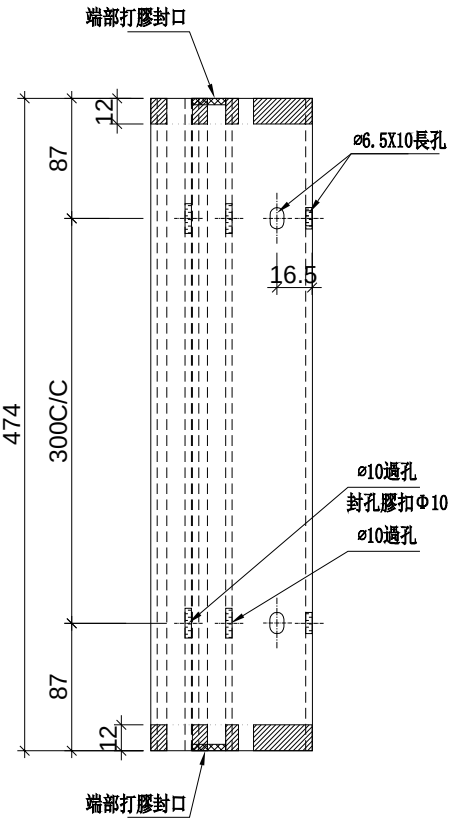

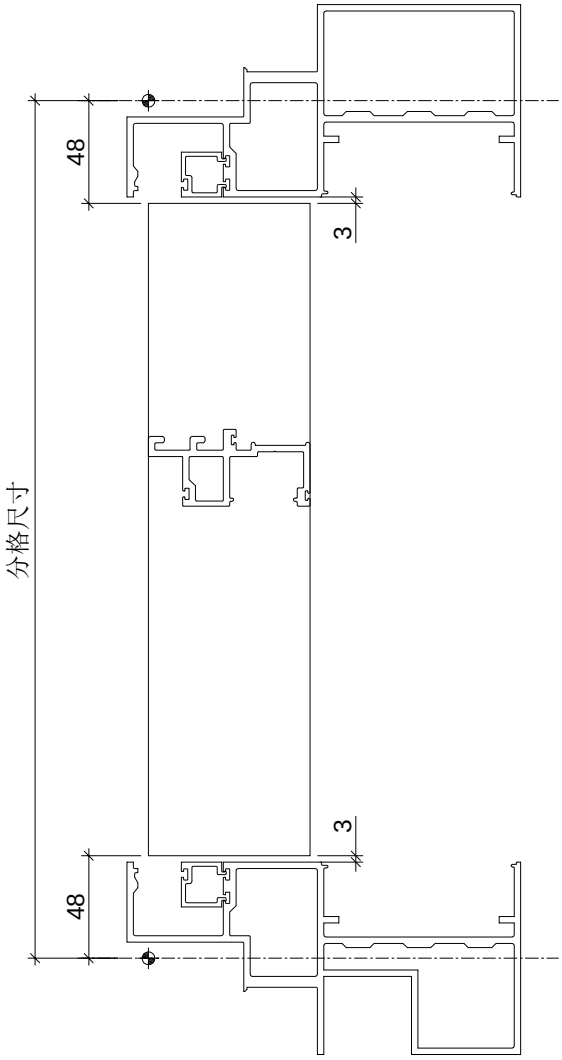

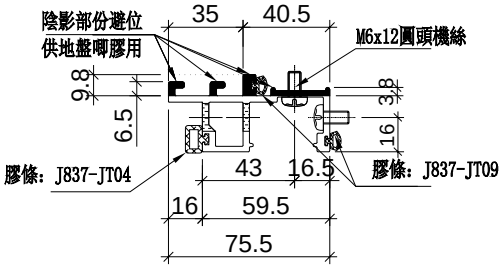

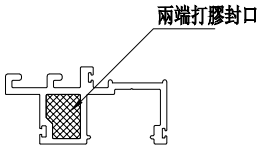

端部打膠示意圖

名稱	生梗企單玻	制圖	羅志光	2019.1.07	修改			
材料	X85561	復核	謝永林	2019.1.08	日期			
顏色	EC-DG-S332054 (3塗)	批準			圖號	UN-DM1d		

美特鋁質 有限公司
MIDI Aluminium Fabricator Ltd.

工程號	J-837	地盤	觀塘裕民坊

拆圖參見：UN-DM1d

物料編號	層數	每層	總數量	分格尺寸	使用位置	樓層
UN-DM1d	31	1	31	570	T1CW-G-1	10F~25F 29F~48F
	31	1	31	570	T1CW-E-1	10F~25F 29F~48F
	31	3	93	570	T1CW-D-1	10F~25F 29F~48F
	31	1	31	570	T1CW-B-2	10F~25F 29F~48F
	31	1	31	570	T1CW-L-2	10F~25F 29F~48F
	31	1	31	570	T1CW-L-1	10F~25F 29F~48F
	31	1	31	570	T1CW-J-1	10F~25F 29F~48F
	31	1	31	570	T1CW-F-2	10F~25F 29F~48F
	31	1	31	570	T1CW-B-1	10F~25F 29F~48F
	31	1	31	570	T1CW-A-3	10F~25F 29F~48F
	31	1	31	570	T1CW-A-2	10F~25F 29F~48F
	31	2	62	570	T1CW-C-1	10F~25F 29F~48F
	31	1	31	570	T1CW-M-2	10F~25F 29F~48F
	31	1	31	570	T1CW-M-1	10F~25F 29F~48F
	31	1	31	570	T1CW-K-2	10F~25F 29F~48F
	31	2	62	570	T1CW-H-2	10F~25F 29F~48F
	合计：		620			

名稱	生梗企單玻	制圖	羅志光	2019.1.07	修改			
材料	X85561	復核	謝永林	2019.1.08	日期			
顏色	EC-DG-S332054 (3塗)	批準			圖號	UN-DM1d-1		


美特鋁質 有限公司
MIDI Aluminium Fabricator Ltd.

工程號	J-837	地盤	觀塘裕民坊


數據表參見：UN-DM1dR-1


工廠用

SD頂死墻位用

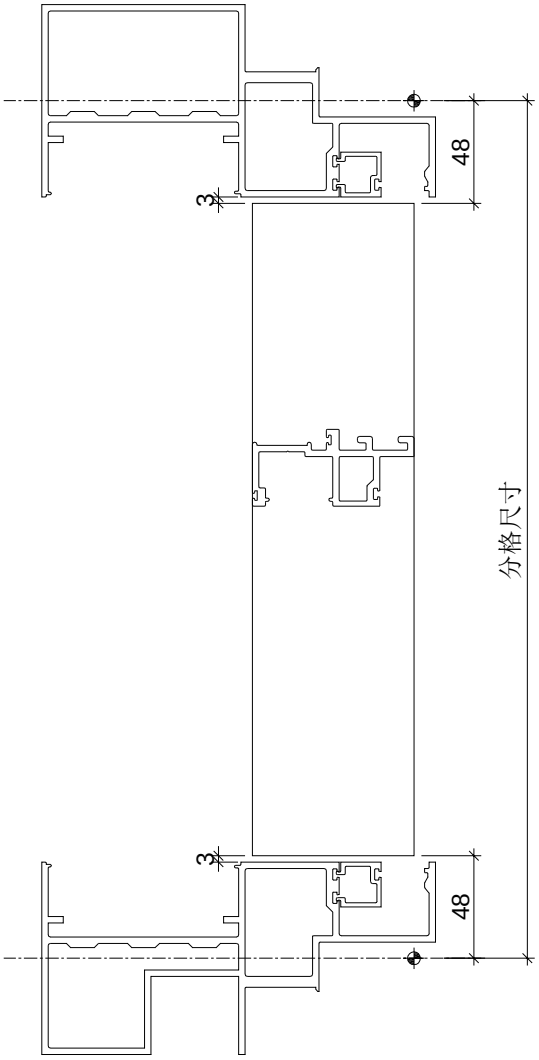


頂

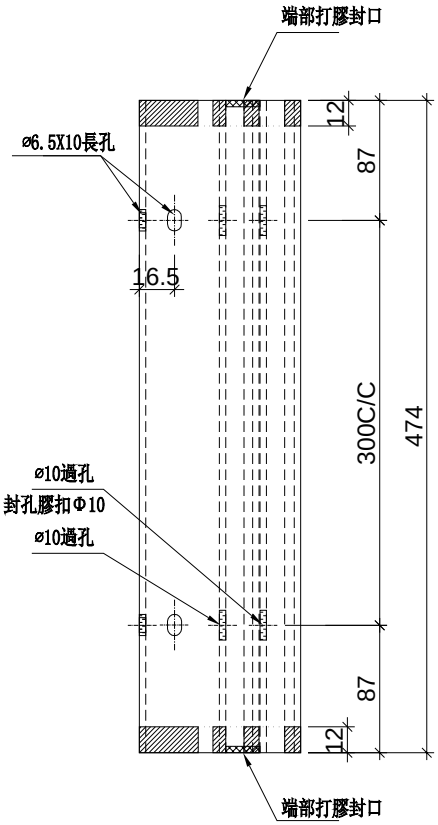

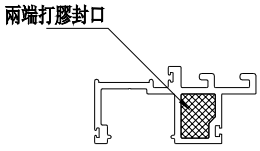

端部打膠示意圖

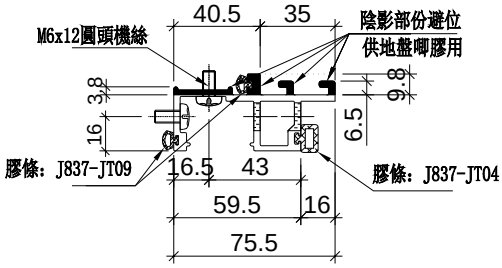

名稱	生梗企單玻	制圖	羅志光	2019.1.07	修改			
材料	X85561	復核	謝永林	2019.1.08	日期			
顏色	EC-DG-S332054 (3塗)	批準			圖號	UN-DM1dR		

美特鋁質 有限公司
MIDI Aluminium Fabricator Ltd.

工程號	J-837	地盤	觀塘裕民坊

拆圖參見：UN-DM1dR

物料編號	層數	每層	總數量	分格尺寸	使用位置	樓層
UN-DM1dR	31	1	31	570	T1CW-G-1	10F~25F 29F~48F
	31	1	31	570	T1CW-E-1	10F~25F 29F~48F
	31	3	93	570	T1CW-D-1	10F~25F 29F~48F
	31	1	31	570	T1CW-B-2	10F~25F 29F~48F
	31	1	31	570	T1CW-L-2	10F~25F 29F~48F
	31	1	31	570	T1CW-L-1	10F~25F 29F~48F
	31	1	31	570	T1CW-J-1	10F~25F 29F~48F
	31	1	31	570	T1CW-F-2	10F~25F 29F~48F
	31	1	31	570	T1CW-B-1	10F~25F 29F~48F
	31	1	31	570	T1CW-A-3	10F~25F 29F~48F
	31	1	31	570	T1CW-A-2	10F~25F 29F~48F
	31	2	62	570	T1CW-C-1	10F~25F 29F~48F
	31	1	31	570	T1CW-M-2	10F~25F 29F~48F
	31	1	31	570	T1CW-M-1	10F~25F 29F~48F
	31	1	31	570	T1CW-K-2	10F~25F 29F~48F
	31	2	62	570	T1CW-H-2	10F~25F 29F~48F
	合計：		620			


名稱	生梗企單玻	制圖	羅志光	2019.1.07	修改			
材料	X85561	復核	謝永林	2019.1.08	日期			
顏色	EC-DG-S332054 (3塗)	批準			圖號	UN-DM1dR-1		


美特鋁質 有限公司
MIDI Aluminium Fabricator Ltd.


工程號	J-837	地盤	觀塘裕民坊

數據表參見：UN-SM1-1

工廠用

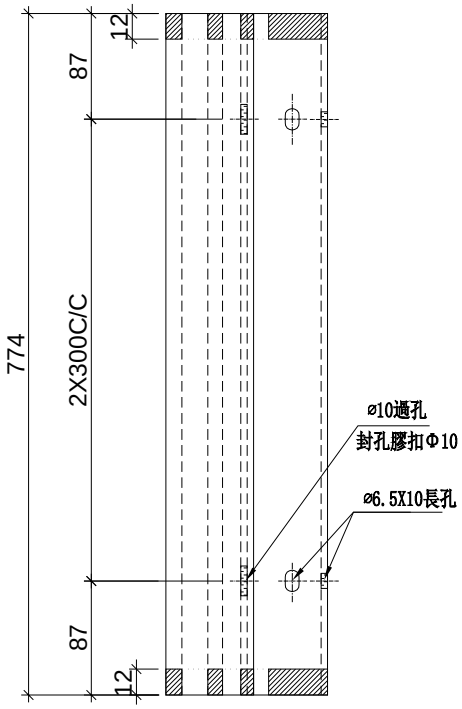

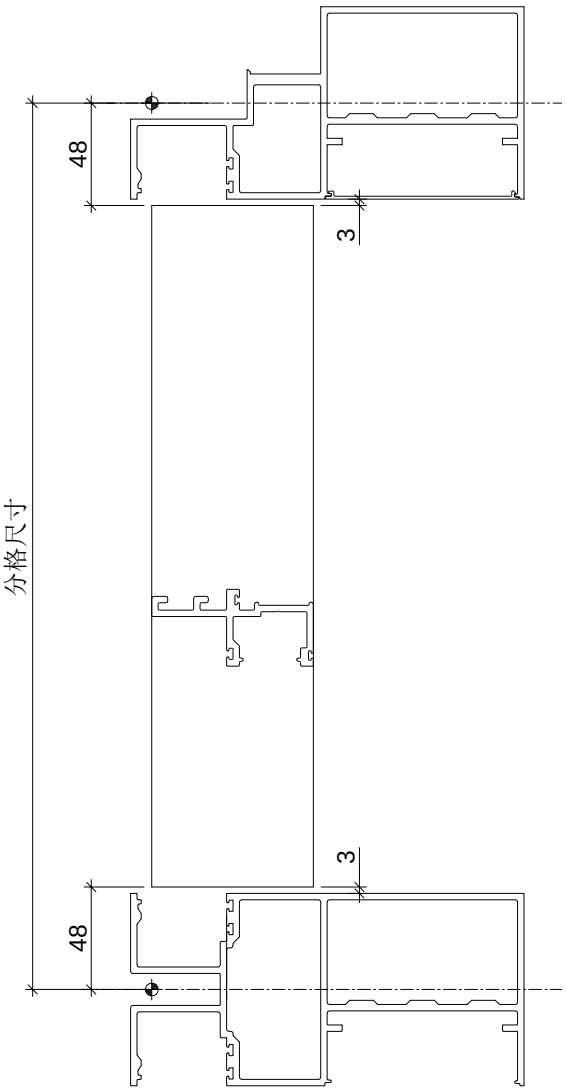

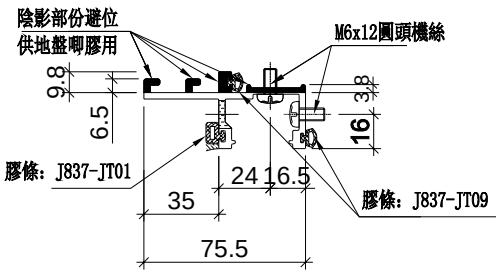

名稱	生梗企雙玻	制圖	羅志光	2019.1.07	修改			
材料	X85562	復核	謝永林	2019.1.08	日期			
顏色	EC-DG-S332054 (3塗)	批準			圖號	UN-SM1		

美特鋁質 有限公司
MIDI Aluminium Fabricator Ltd.

工程號	J-837	地盤	觀塘裕民坊

拆圖參見：UN-SM1

物料編號	層數	每層	總數量	分格尺寸	使用位置	樓層
UN-SM1	31	4	124	870	T1CW-G-1	10F~25F 29F~48F
	31	2	62	870	T1CW-E-1	10F~25F 29F~48F
	31	4	124	870	T1CW-D-1	10F~25F 29F~48F
	31	3	93	870	T1CW-B-2	10F~25F 29F~48F
	31	2	62	870	T1CW-L-2	10F~25F 29F~48F
	31	1	31	870	T1CW-L-1	10F~25F 29F~48F
	31	1	31	870	T1CW-J-1	10F~25F 29F~48F
	31	3	93	870	T1CW-F-2	10F~25F 29F~48F
	31	1	31	870	T1CW-B-1	10F~25F 29F~48F
	31	4	124	870	T1CW-A-2	10F~25F 29F~48F
	31	2	62	870	T1CW-M-1	10F~25F 29F~48F
	31	2	62	870	T1CW-K-1	10F~25F 29F~48F
	31	4	124	870	T1CW-C-1	10F~25F 29F~48F
	31	4	124	870	T1CW-H-2	10F~25F 29F~48F
	31	2	62	870	T1CW-H-1	10F~25F 29F~48F
	31	2	62	870	T1CW-G-2	10F~25F 29F~48F
	31	2	62	870	T1CW-E-2	10F~25F 29F~48F
	31	3	93	870	T1CW-A-1	10F~25F 29F~48F
	31	2	62	870	T1CW-B-3	10F~25F 29F~48F
	31	2	62	870	T1CW-J-2	10F~25F 29F~48F
	31	1	31	870	T1CW-A-3	10F~25F 29F~48F
	31	1	31	870	T1CW-M-2	10F~25F 29F~48F
	31	1	31	870	T1CW-K-2	10F~25F 29F~48F
	小計：		1643			


名稱	生梗企雙玻	制圖	羅志光	2019.1.07	修改			
材料	X85562	復核	謝永林	2019.1.08	日期			
顏色	EC-DG-S332054 (3塗)	批準			圖號	UN-SM1-1		

美特鋁質 有限公司
MIDI Aluminium Fabricator Ltd.


工程號	J-837	地盤	觀塘裕民坊


數據表參見：UN-SM1R-1

工廠用

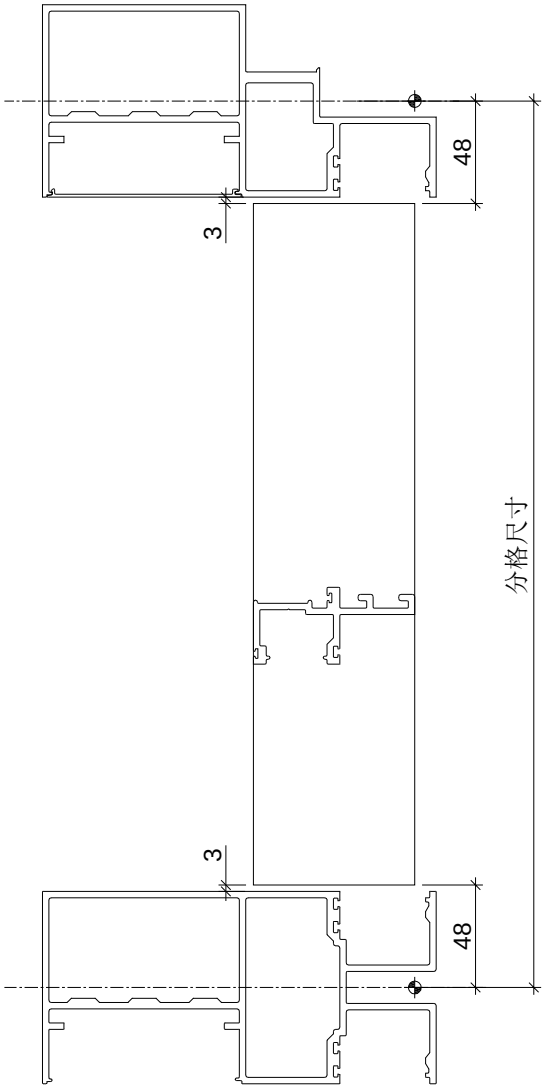

頂

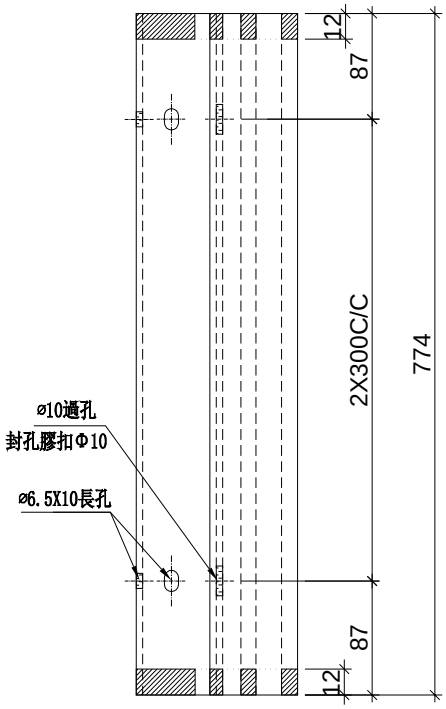

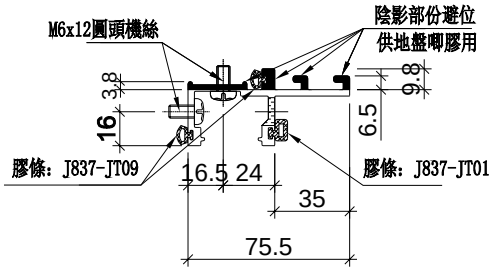

名稱	生梗企雙玻	制圖	羅志光	2019.1.07	修改			
材料	X85562	復核	謝永林	2019.1.08	日期			
顏色	EC-DG-S332054 (3塗)	批準			圖號	UN-SM1R		

美特鋁質 有限公司
MIDI Aluminium Fabricator Ltd.

工程號	J-837	地盤	觀塘裕民坊

拆圖參見：UN-SM1R

物料編號	層數	每層	總數量	分格尺寸	使用位置	樓層
UN-SM1R	31	2	62	870	T1CW-H-1	10F~25F 29F~48F
	31	2	62	870	T1CW-G-2	10F~25F 29F~48F
	31	4	124	870	T1CW-G-1	10F~25F 29F~48F
	31	3	93	870	T1CW-F-2	10F~25F 29F~48F
	31	2	62	870	T1CW-E-2	10F~25F 29F~48F
	31	2	62	870	T1CW-E-1	10F~25F 29F~48F
	31	4	124	870	T1CW-A-2	10F~25F 29F~48F
	31	3	93	870	T1CW-A-1	10F~25F 29F~48F
	31	2	62	870	T1CW-B-3	10F~25F 29F~48F
	31	3	93	870	T1CW-B-2	10F~25F 29F~48F
	31	4	124	870	T1CW-C-1	10F~25F 29F~48F
	31	2	62	870	T1CW-M-1	10F~25F 29F~48F
	31	2	62	870	T1CW-K-1	10F~25F 29F~48F
	31	4	124	870	T1CW-H-2	10F~25F 29F~48F
	31	4	124	870	T1CW-D-1	10F~25F 29F~48F
	31	2	62	870	T1CW-L-2	10F~25F 29F~48F
	31	2	62	870	T1CW-J-2	10F~25F 29F~48F
	31	1	31	870	T1CW-B-1	10F~25F 29F~48F
	31	1	31	870	T1CW-A-3	10F~25F 29F~48F
	31	1	31	870	T1CW-M-2	10F~25F 29F~48F
	31	1	31	870	T1CW-K-2	10F~25F 29F~48F
	31	1	31	870	T1CW-L-1	10F~25F 29F~48F
	31	1	31	870	T1CW-J-1	10F~25F 29F~48F
	小計：		1643			


名稱	生梗企雙玻	制圖	羅志光	2019.1.07	修改			
材料	X85562	復核	謝永林	2019.1.08	日期			
顏色	EC-DG-S332054 (3塗)	批準			圖號	UN-SM1R-1		


美特鋁質 有限公司
MIDI Aluminium Fabricator Ltd.

數據表參見：UN-AM1a-1

工程號	J-837	地盤	觀塘裕民坊

工廠用

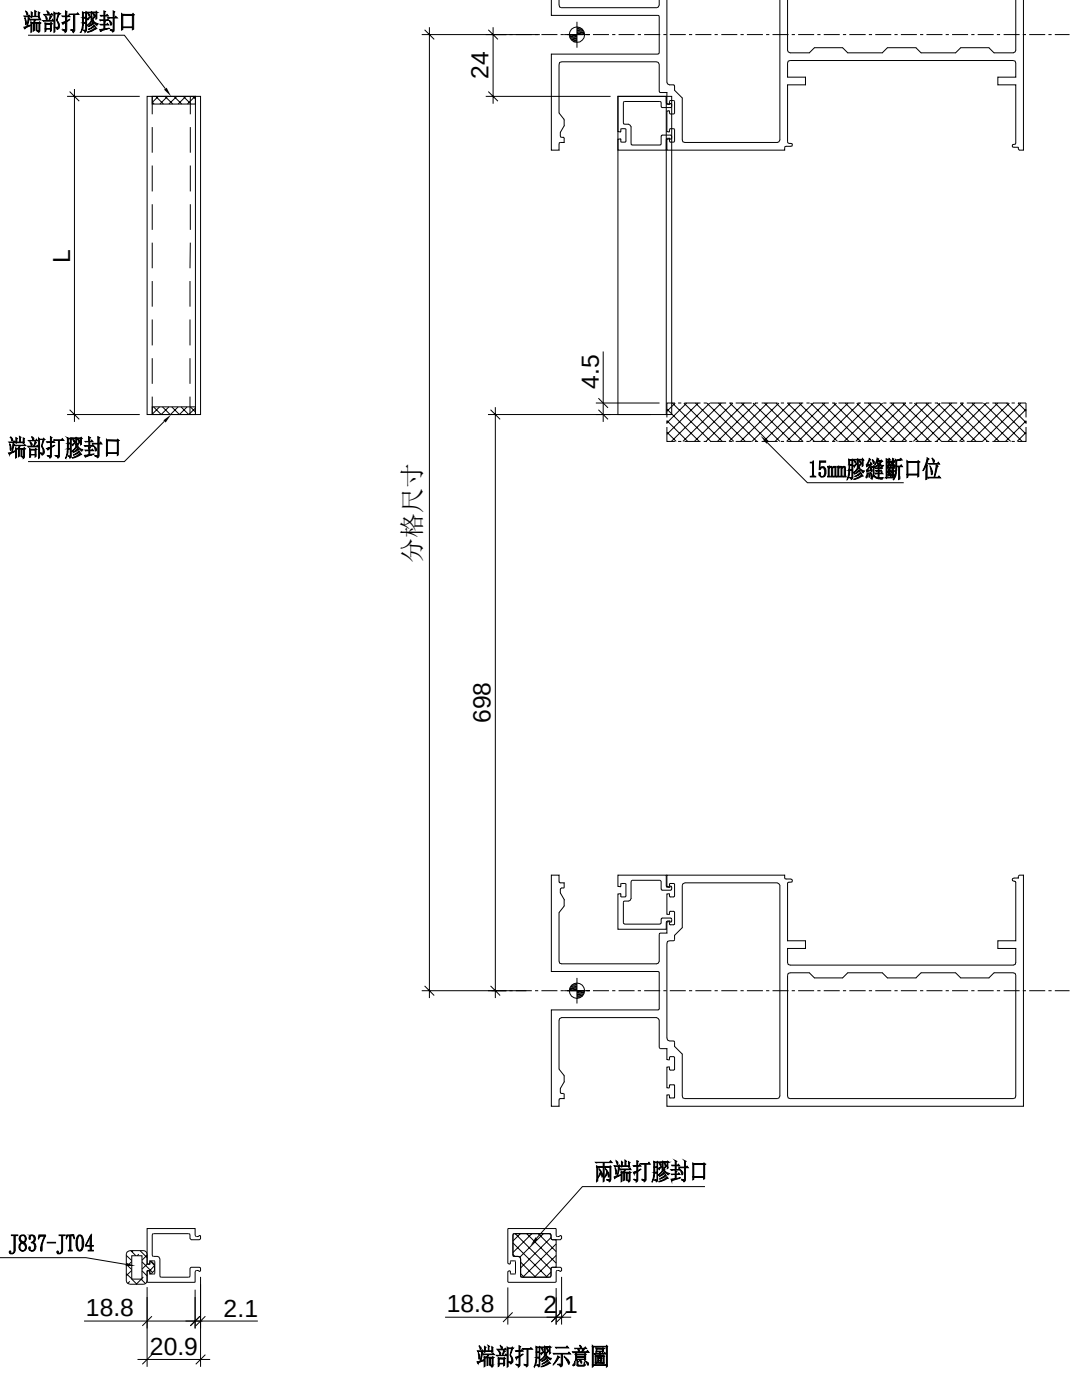

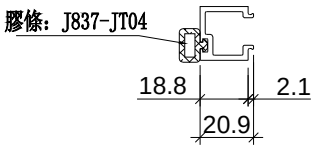

端部打膠示意圖

名稱	單玻線插線	制圖	羅志光	2019.1.07	修改	A		
材料	X85560	復核	謝永林	2019.1.08	日期	2019.1.31		
顏色	EC-DG-S332054 (3塗)	批準			圖號	UN-AM1a		

美特鋁質 有限公司
MIDI Aluminium Fabricator Ltd.

工程號	J-837	地盤	觀塘裕民坊

拆圖參見：UN-AM1a

物料編號	L	層數	每層	總數量	分格尺寸	使用位置	樓層	修改
UN-AM1a	178	31	1	31	900	T1CW-H-1	10F~25F,29F~48F	
	178	31	0	0	900	T1CW-G-2	10F~25F,29F~48F	減小數量
	178	31	1	31	900	T1CW-G-1	10F~25F,29F~48F	減小數量
	178	31	0	0	900	T1CW-F-2	10F~25F,29F~48F	減小數量
	178	31	2	62	900	T1CW-E-2	10F~25F,29F~48F	
	178	31	1	31	900	T1CW-E-1	10F~25F,29F~48F	
	178	31	1	31	900	T1CW-A-2	10F~25F,29F~48F	減小數量
	178	31	1	31	900	T1CW-A-1	10F~25F,29F~48F	減小數量
	178	31	0	0	900	T1CW-B-3	10F~25F,29F~48F	減小數量
	178	31	1	31	900	T1CW-B-2	10F~25F,29F~48F	減小數量
	178	31	1	31	900	T1CW-C-1	10F~25F,29F~48F	減小數量
	178	31	0	0	900	T1CW-M-1	10F~25F,29F~48F	減小數量
	178	31	1	31	900	T1CW-K-1	10F~25F,29F~48F	減小數量
	178	31	1	31	900	T1CW-H-2	10F~25F,29F~48F	減小數量
	178	31	1	31	900	T1CW-L-2	10F~25F,29F~48F	
	178	31	2	62	900	T1CW-J-2	10F~25F,29F~48F	
	178	31	1	31	900	T1CW-B-1	10F~25F,29F~48F	
	178	31	1	31	900	T1CW-D-1	10F~25F,29F~48F	
小計：				496				
後備：				3				
合計：				499				


名稱	單玻線插線	制圖	羅志光	2019.1.07	修改	A		
材料	X85560	復核	謝永林	2019.1.08	日期	2019.1.31		
顏色	EC-DG-S332054 (3塗)	批準			圖號	UN-AM1a-1		


美特鋁質 有限公司
MIDI Aluminium Fabricator Ltd.


數據表參見：UN-AM1aR-1


工程號	J-837	地盤	觀塘裕民坊

工廠用

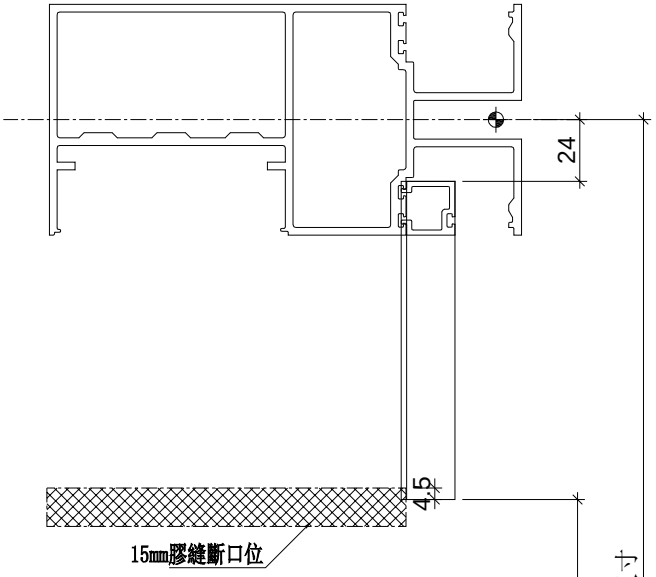


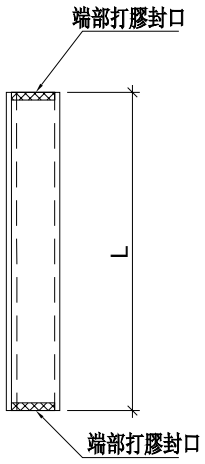

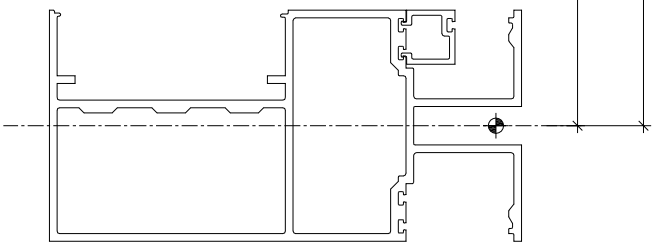

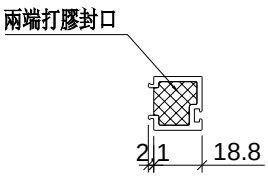

端部打膠示意圖

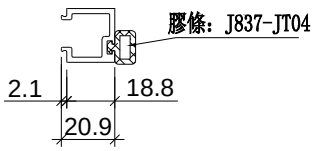

名稱	單玻線插線	制圖	羅志光	2019.1.07	修改	A		
材料	X85560	復核	謝永林	2019.1.08	日期	2019.1.31		
顏色	EC-DG-S332054 (3塗)	批準			圖號	UN-AM1aR		

美特鋁質 有限公司
MIDI Aluminium Fabricator Ltd.

工程號	J-837	地盤	觀塘裕民坊

拆圖參見：UN-AM1aR

物料編號	L	層數	每層	總數量	分格尺寸	使用位置	樓層	修改
UN-AM1aR	178	31	2	62	900	T1CW-F-2	10F~25F,29F~48F	
	178	31	2	62	900	T1CW-A-2	10F~25F,29F~48F	減小數量
	178	31	2	62	900	T1CW-K-1	10F~25F,29F~48F	
	178	31	1	31	900	T1CW-G-1	10F~25F,29F~48F	減小數量
	178	31	1	31	900	T1CW-B-2	10F~25F,29F~48F	減小數量
	178	31	1	31	900	T1CW-C-1	10F~25F,29F~48F	減小數量
	178	31	2	62	900	T1CW-H-2	10F~25F,29F~48F	
	178	31	1	31	900	T1CW-E-2	10F~25F,29F~48F	減小數量
	178	31	1	31	900	T1CW-A-1	10F~25F,29F~48F	減小數量
	178	31	1	31	900	T1CW-J-2	10F~25F,29F~48F	減小數量
	178	31	1	31	900	T1CW-M-1	10F~25F,29F~48F	
	178	31	0	0	900	T1CW-H-1	10F~25F,29F~48F	減小數量
	178	31	1	31	900	T1CW-G-2	10F~25F,29F~48F	
	178	31	1	31	900	T1CW-D-1	10F~25F,29F~48F	
	178	31	1	31	900	T1CW-B-3	10F~25F,29F~48F	
	178	31	0	0	900	T1CW-L-2	10F~25F,29F~48F	減小數量
	178	31	1	31	900	T1CW-E-1	10F~25F,29F~48F	
	178	31	1	31	900	T1CW-B-1	10F~25F,29F~48F	
	合計：			620				


名稱	單玻線插線	制圖	羅志光	2019.1.07	修改	A		
材料	X85560	復核	謝永林	2019.1.08	日期	2019.1.31		
顏色	EC-DG-S332054 (3塗)	批準			圖號	UN-AM1aR-1		


美特鋁質 有限公司
MIDI Aluminium Fabricator Ltd.


數據表參見：UN-AM1b-1


工程號	J-837	地盤	觀塘裕民坊

工廠用

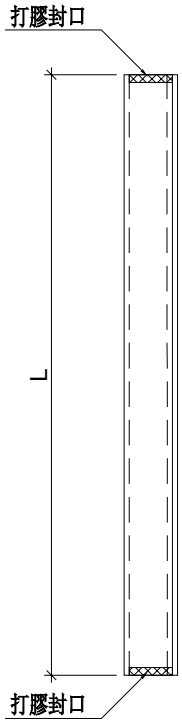

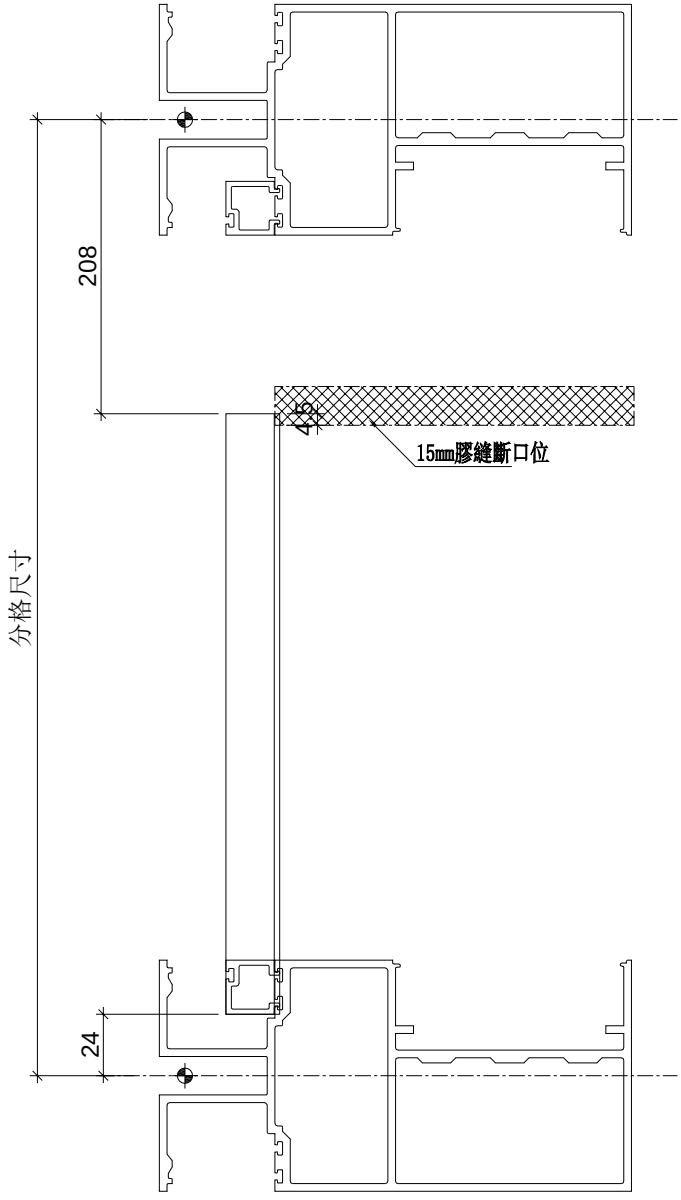

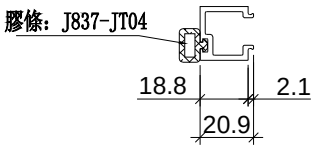

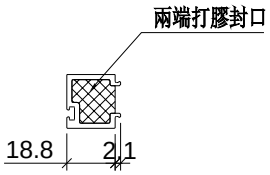

端部打膠示意圖

名稱	單玻線插線	制圖	羅志光	2019.1.07	修改	A		
材料	X85560	復核	謝永林	2019.1.08	日期	2019.1.31		
顏色	EC-DG-S332054 (3塗)	批準			圖號	UN-AM1b		

美特鋁質 有限公司
MIDI Aluminium Fabricator Ltd.

工程號	J-837	地盤	觀塘裕民坊

拆圖參見：UN-AM1b

物料編號	L	層數	每層	總數量	分格尺寸	使用位置	樓層	修改
UN-AM1b	668	31	1	31	900	T1CW-H-1	10F~25F,29F~48F	
	668	31	0	0	900	T1CW-G-2	10F~25F,29F~48F	減小數量
	668	31	1	31	900	T1CW-G-1	10F~25F,29F~48F	減小數量
	668	31	0	0	900	T1CW-F-2	10F~25F,29F~48F	減小數量
	668	31	2	62	900	T1CW-E-2	10F~25F,29F~48F	
	668	31	1	31	900	T1CW-E-1	10F~25F,29F~48F	
	668	31	1	31	900	T1CW-A-2	10F~25F,29F~48F	減小數量
	668	31	1	31	900	T1CW-A-1	10F~25F,29F~48F	減小數量
	668	31	0	0	900	T1CW-B-3	10F~25F,29F~48F	減小數量
	668	31	1	31	900	T1CW-B-2	10F~25F,29F~48F	減小數量
	668	31	1	31	900	T1CW-C-1	10F~25F,29F~48F	減小數量
	668	31	0	0	900	T1CW-M-1	10F~25F,29F~48F	減小數量
	668	31	1	31	900	T1CW-K-1	10F~25F,29F~48F	減小數量
	668	31	1	31	900	T1CW-H-2	10F~25F,29F~48F	減小數量
	668	31	1	31	900	T1CW-L-2	10F~25F,29F~48F	
	668	31	2	62	900	T1CW-J-2	10F~25F,29F~48F	
	668	31	1	31	900	T1CW-B-1	10F~25F,29F~48F	
	668	31	1	31	900	T1CW-D-1	10F~25F,29F~48F	
合計：				496				


名稱	單玻線插線	制圖	羅志光	2019.1.07	修改	A		
材料	X85560	復核	謝永林	2019.1.08	日期	2019.1.31		
顏色	EC-DG-S332054 (3塗)	批準			圖號	UN-AM1b-1		


美特鋁質 有限公司
MIDI Aluminium Fabricator Ltd.


數據表參見：UN-AM1bR-1

工程號	J-837	地盤	觀塘裕民坊


工廠用

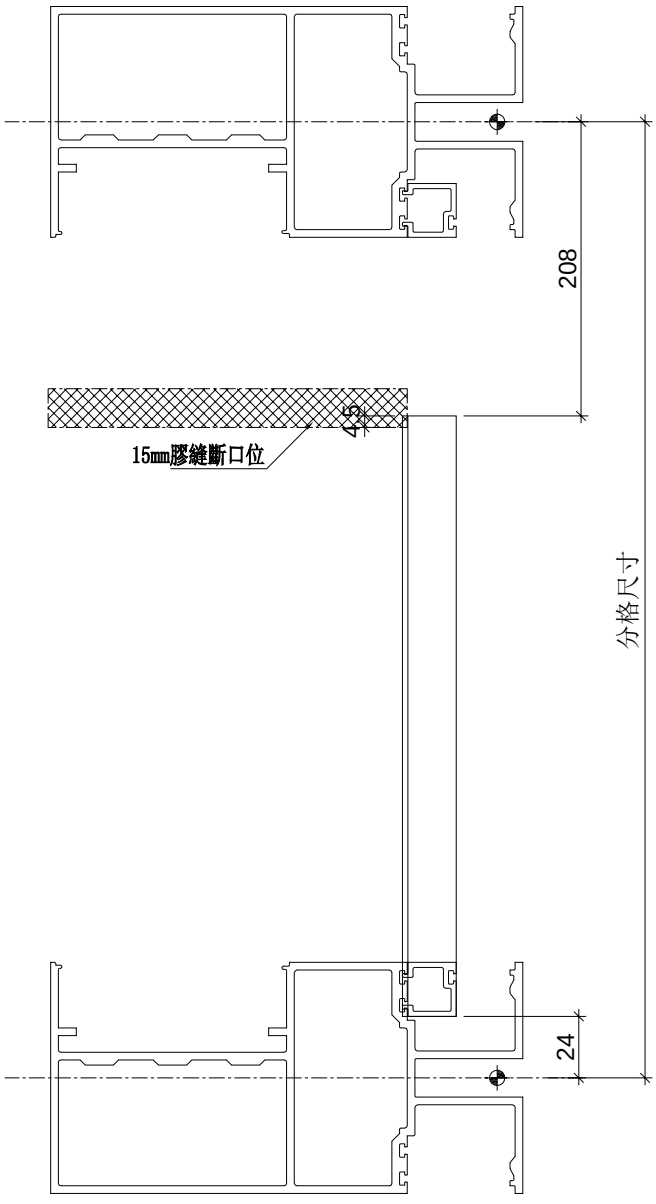

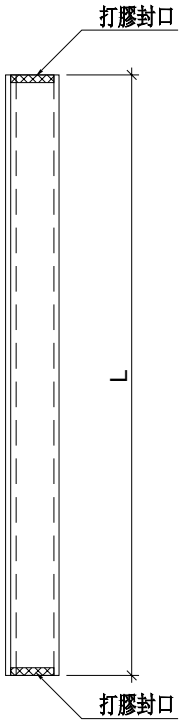

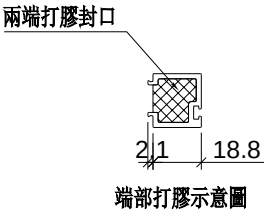

端部打膠示意圖

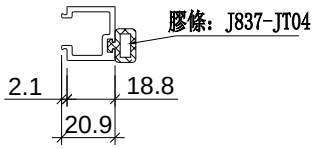

名稱	單玻線插線	制圖	羅志光	2019.1.07	修改	A		
材料	X85560	復核	謝永林	2019.1.07	日期	2019.1.31		
顏色	EC-DG-S332054 (3塗)	批準			圖號	UN-AM1bR		

美特鋁質 有限公司
MIDI Aluminium Fabricator Ltd.

工程號	J-837	地盤	觀塘裕民坊

拆圖參見：UN-AM1bR


物料編號	L	層數	每層	總數量	分格尺寸	使用位置	樓層	修改
UN-AM1bR	668	31	2	62	900	T1CW-F-2	10F~25F,29F~48F	
	668	31	2	62	900	T1CW-A-2	10F~25F,29F~48F	減小數量
	668	31	2	62	900	T1CW-K-1	10F~25F,29F~48F	
	668	31	1	31	900	T1CW-G-1	10F~25F,29F~48F	減小數量
	668	31	1	31	900	T1CW-B-2	10F~25F,29F~48F	減小數量
	668	31	1	31	900	T1CW-C-1	10F~25F,29F~48F	減小數量
	668	31	2	62	900	T1CW-H-2	10F~25F,29F~48F	
	668	31	1	31	900	T1CW-E-2	10F~25F,29F~48F	減小數量
	668	31	1	31	900	T1CW-A-1	10F~25F,29F~48F	減小數量
	668	31	1	31	900	T1CW-J-2	10F~25F,29F~48F	減小數量
	668	31	1	31	900	T1CW-M-1	10F~25F,29F~48F	
	668	31	0	0	900	T1CW-H-1	10F~25F,29F~48F	減小數量
	668	31	1	31	900	T1CW-G-2	10F~25F,29F~48F	
	668	31	1	31	900	T1CW-D-1	10F~25F,29F~48F	
	668	31	1	31	900	T1CW-B-3	10F~25F,29F~48F	
	668	31	0	0	900	T1CW-L-2	10F~25F,29F~48F	減小數量
	668	31	1	31	900	T1CW-E-1	10F~25F,29F~48F	
	668	31	1	31	900	T1CW-B-1	10F~25F,29F~48F	
	合計：			620				

名稱	單玻線插線	制圖	羅志光	2019.1.07	修改	A		
材料	X85560	復核	謝永林	2019.1.08	日期	2019.1.31		
顏色	EC-DG-S332054 (3塗)	批準			圖號	UN-AM1bR-1		

美特鋁質 有限公司
MIDI Aluminium Fabricator Ltd.


工程號	J-837	地盤	觀塘裕民坊

數據表參見：ZS-KG1-1

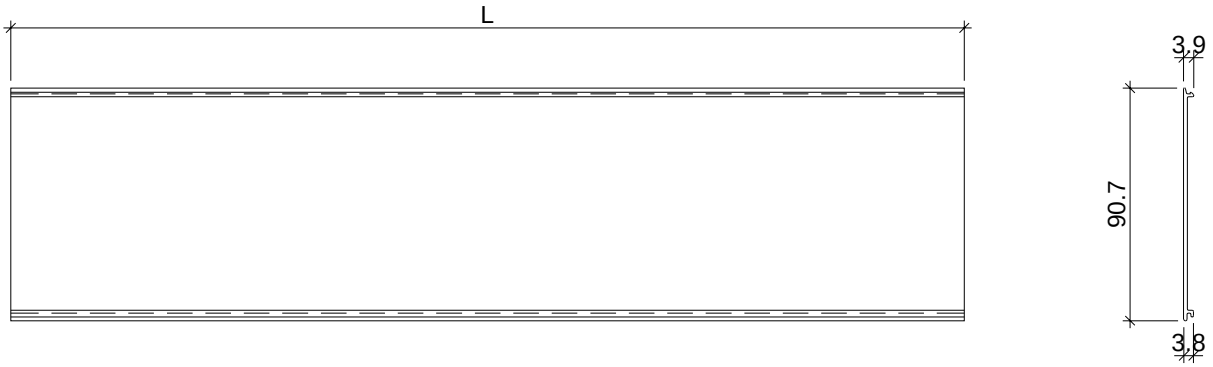

室外

安裝示意圖

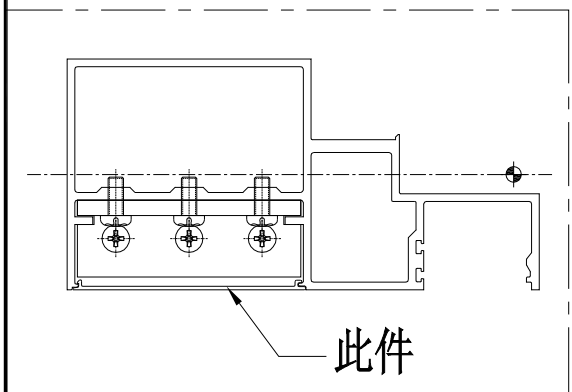

名稱	框橫料扣蓋	制圖	羅志光	2019.02.14	修改	新增		
材料	X85556	復核	謝永林	2019.02.15	日期	2019.2.20		
顏色	EC-DG-S332054 (3塗)	批準			圖號	ZS-KG1		

美特鋁質 有限公司
MIDI Aluminium Fabricator Ltd.

拆圖參見：ZS-KG1

工程號	J-837	地盤	觀塘裕民坊

物料編號	L	數量	分格尺寸	使用位置	樓層
ZS-KG1	560	93	650	T1CW-G-1	10F~25F 29F~48F
	560	62	650	T1CW-F-2	10F~25F 29F~48F
	560	62	650	T1CW-E-1	10F~25F 29F~48F
	560	62	650	T1CW-D-1	10F~25F 29F~48F
	560	31	650	T1CW-A-3	10F~25F 29F~48F
	560	124	650	T1CW-A-2	10F~25F 29F~48F
	560	93	650	T1CW-B-2	10F~25F 29F~48F
	560	93	650	T1CW-C-1	10F~25F 29F~48F
	560	31	650	T1CW-M-2	10F~25F 29F~48F
	560	31	650	T1CW-M-1	10F~25F 29F~48F
	560	31	650	T1CW-L-2	10F~25F 29F~48F
	560	31	650	T1CW-L-1	10F~25F 29F~48F
	560	31	650	T1CW-K-2	10F~25F 29F~48F
	560	31	650	T1CW-K-1	10F~25F 29F~48F
	560	31	650	T1CW-J-2	10F~25F 29F~48F
	560	31	650	T1CW-J-1	10F~25F 29F~48F
	560	93	650	T1CW-H-2	10F~25F 29F~48F
	小計：	**961**			
ZS-KG2	360	62	450	T1CW-H-1	10F~25F 29F~48F
	360	62	450	T1CW-G-2	10F~25F 29F~48F
	360	62	450	T1CW-E-2	10F~25F 29F~48F
	360	62	450	T1CW-D-1	10F~25F 29F~48F
	360	62	450	T1CW-A-1	10F~25F 29F~48F
	360	62	450	T1CW-B-3	10F~25F 29F~48F
	360	31	450	T1CW-C-1	10F~25F 29F~48F
	360	31	450	T1CW-M-1	10F~25F 29F~48F
	360	31	450	T1CW-L-2	10F~25F 29F~48F
	360	31	450	T1CW-H-2	10F~25F 29F~48F
	小計：	**496**			
ZS-KG16	460	31	550	T1CW-A-1	10F~25F 29F~48F
ZS-KG26	310	31	400	T1CW-F-2	10F~25F 29F~48F
ZS-TG01	985	31	1075	T1CW-G-1	10F~25F 29F~48F
ZS-TG02	827.5	31	917.5	T1CW-K-1	10F~25F 29F~48F
	827.5	31	917.5	T1CW-J-2	10F~25F 29F~48F

名稱	框橫料扣蓋	制圖	羅志光	2019.02.14	修改	新增		
材料	X85556	復核	謝永林	2019.02.15	日期	2019.2.20		
顏色	EC-DG-S332054 (3塗)	批準			圖號	ZS-KG1-1		

美特鋁質 有限公司
MIDI Aluminium Fabricator Ltd.


工程號	J-837	地盤	觀塘裕民坊

圖號：ZS-KG1Z

數量：31


位置：T1CW-B-1

樓層：10F~25F 29F~48F

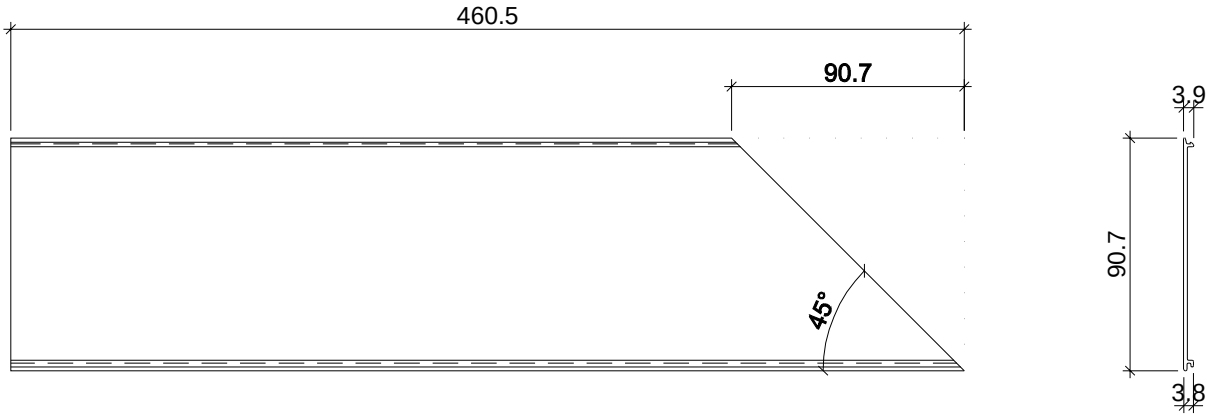

室外

安裝示意圖

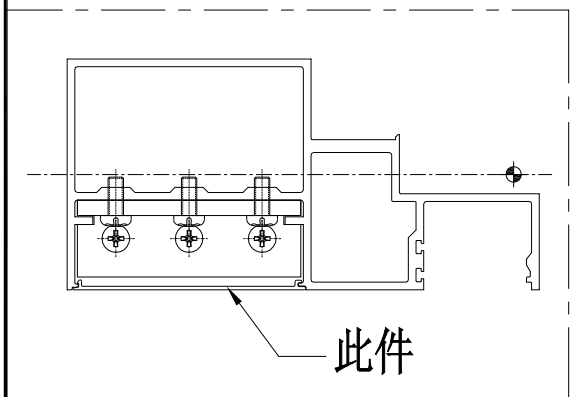



名稱	框橫料扣蓋	制圖	羅志光	2019.02.14	修改	新增		
材料	X85556	復核	謝永林	2019.02.15	日期	2019.2.20		
顏色	EC-DG-S332054 (3塗)	批準			圖號	ZS-KG1Z		


美特鋁質 有限公司
MIDI Aluminium Fabricator Ltd.

工程號	J-837	地盤	觀塘裕民坊

數據表參見：ZS-S01b-1

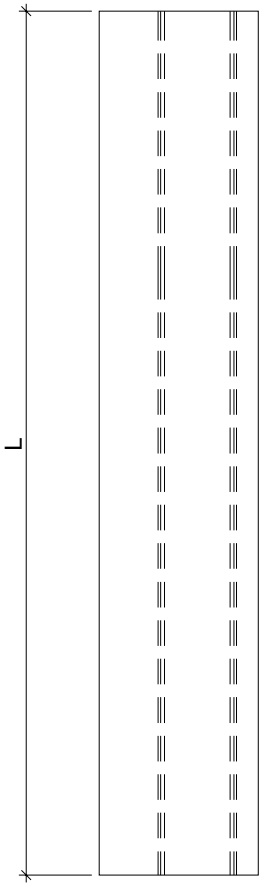

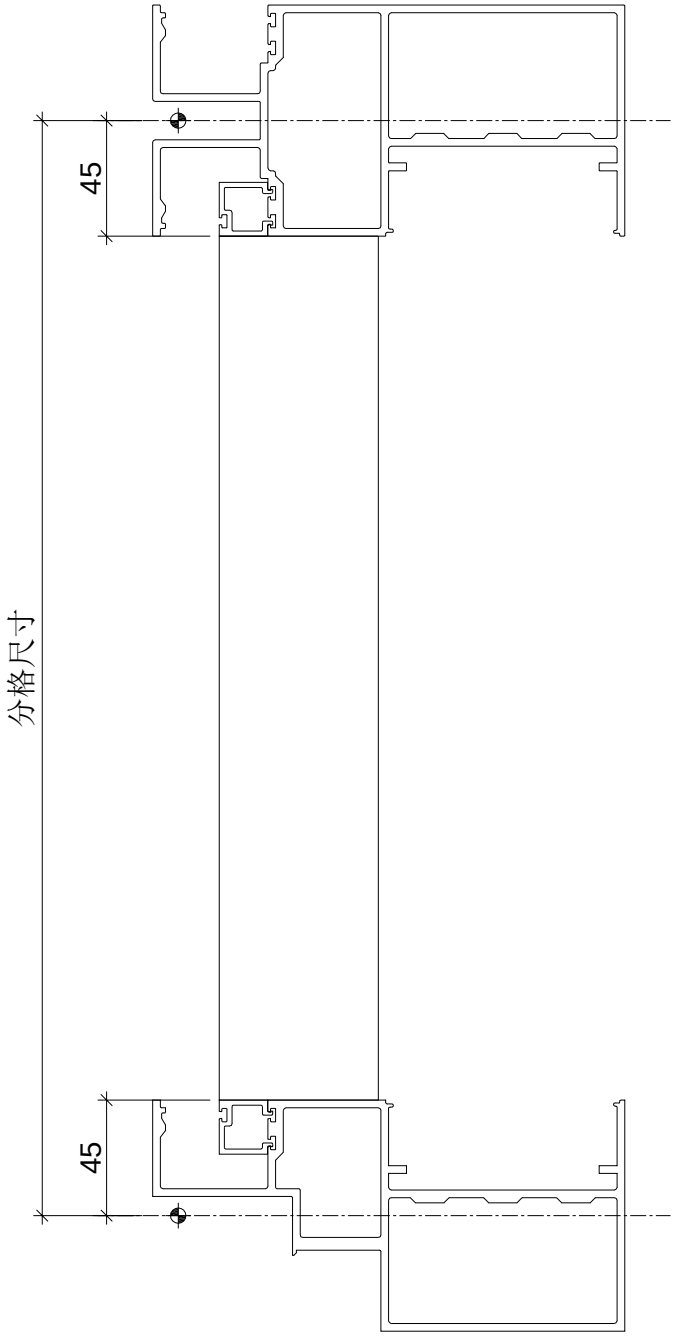

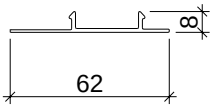

名稱	生梗企單玻扣蓋	制圖	羅志光	2019.02.14	修改	新增		
材料	X85563	復核	謝永林	2019.02.15	日期	2019.2.20		
顏色	EC-DG-S332054 (3塗)	批準			圖號	ZS-S01b		

美特鋁質 有限公司
MIDI Aluminium Fabricator Ltd.

工程號	J-837	地盤	觀塘裕民坊

拆圖參見：ZS-S01b


物料編號	L	層數	每層	總數量	分格尺寸	使用位置	樓層
ZS-S01b	810	31	3	93	900	T1CW-F-2	10F~25F 19F~48F
	810	31	3	93	900	T1CW-A-2	10F~25F 19F~48F
	810	31	2	62	900	T1CW-M-1	10F~25F 19F~48F
	810	31	2	62	900	T1CW-K-1	10F~25F 19F~48F
	810	31	3	93	900	T1CW-G-1	10F~25F 19F~48F
	810	31	1	31	900	T1CW-E-1	10F~25F 19F~48F
	810	31	3	93	900	T1CW-D-1	10F~25F 19F~48F
	810	31	2	62	900	T1CW-B-2	10F~25F 19F~48F
	810	31	3	93	900	T1CW-C-1	10F~25F 19F~48F
	810	31	3	93	900	T1CW-H-2	10F~25F 19F~48F
	810	31	1	31	900	T1CW-H-1	10F~25F 19F~48F
	810	31	2	62	900	T1CW-G-2	10F~25F 19F~48F
	810	31	1	31	900	T1CW-E-2	10F~25F 19F~48F
	810	31	2	62	900	T1CW-A-1	10F~25F 19F~48F
	810	31	2	62	900	T1CW-B-3	10F~25F 19F~48F
	810	31	1	31	900	T1CW-L-2	10F~25F 19F~48F
	810	31	1	31	900	T1CW-J-2	10F~25F 19F~48F
	810	31	1	31	900	T1CW-A-3	10F~25F 19F~48F
	810	31	1	31	900	T1CW-M-2	10F~25F 19F~48F
	810	31	1	31	900	T1CW-K-2	10F~25F 19F~48F
	810	31	1	31	900	T1CW-L-1	10F~25F 19F~48F
	810	31	1	31	900	T1CW-J-1	10F~25F 19F~48F
	810	31	1	31	900	T1CW-B-1	10F~25F 19F~48F
		合計：		**1271**			


名稱	生梗企單玻扣蓋	制圖	羅志光	2019.02.14	修改	新增		
材料	X85563	復核	謝永林	2019.02.15	日期	2019.2.20		
顏色	EC-DG-S332054 (3塗)	批準			圖號	ZS-S01b-1		


美特鋁質 有限公司
MIDI Aluminium Fabricator Ltd.

工程號	J-837	地盤	觀塘裕民坊

數據表參見：ZS-S01bR-1

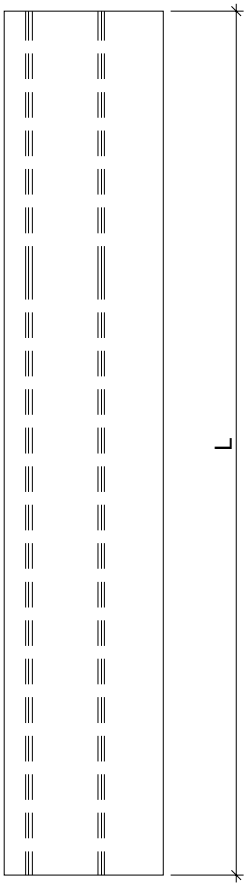

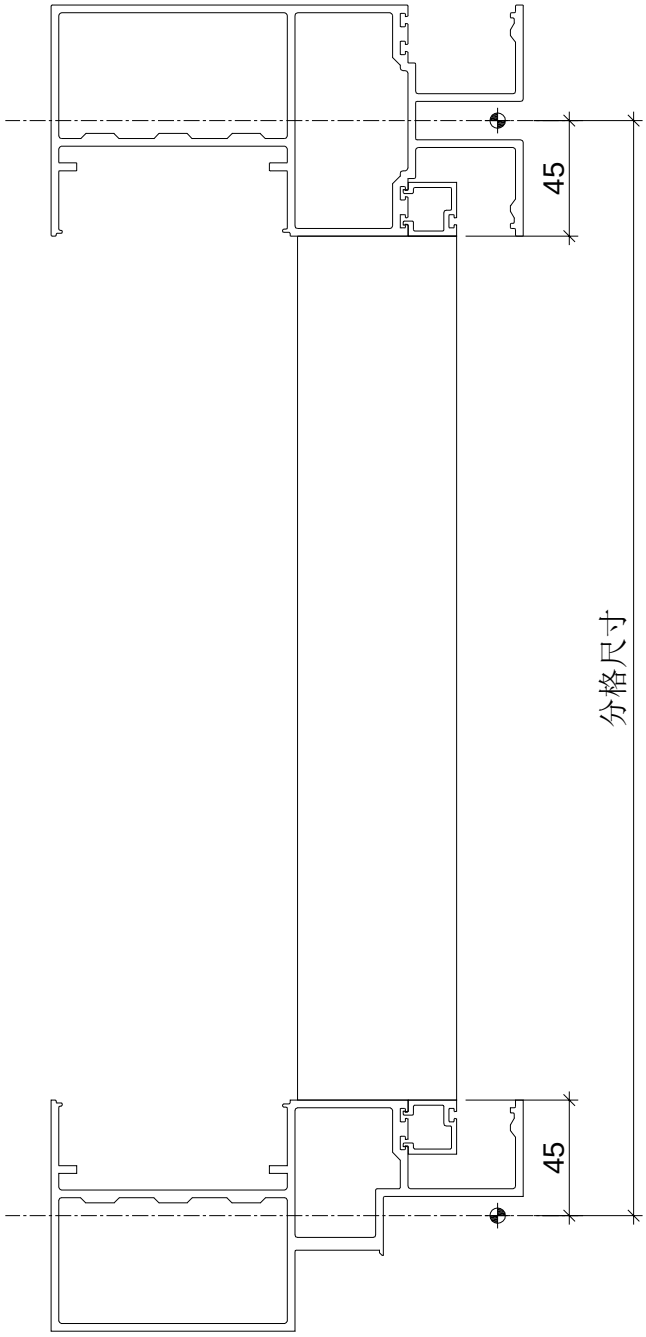

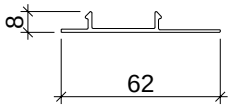

名稱	生梗企單玻扣蓋	制圖	羅志光	2019.02.14	修改	新增		
材料	X85563	復核	謝永林	2019.02.15	日期	2019.2.20		
顏色	EC-DG-S332054 (3塗)	批準			圖號	ZS-S01bR		

美特鋁質 有限公司
MIDI Aluminium Fabricator Ltd.

工程號	J-837	地盤	觀塘裕民坊

拆圖參見：ZS-S01bR


物料編號	L	層數	每層	總數量	分格尺寸	使用位置	樓層
ZS-S01bR	810	31	2	62	900	T1CW-H-1	10F~25F 19F~48F
	810	31	1	31	900	T1CW-G-2	10F~25F 19F~48F
	810	31	3	93	900	T1CW-G-1	10F~25F 19F~48F
	810	31	1	31	900	T1CW-F-2	10F~25F 19F~48F
	810	31	2	62	900	T1CW-E-2	10F~25F 19F~48F
	810	31	1	31	900	T1CW-E-1	10F~25F 19F~48F
	810	31	2	62	900	T1CW-A-2	10F~25F 19F~48F
	810	31	2	62	900	T1CW-A-1	10F~25F 19F~48F
	810	31	1	31	900	T1CW-B-3	10F~25F 19F~48F
	810	31	2	62	900	T1CW-B-2	10F~25F 19F~48F
	810	31	3	93	900	T1CW-C-1	10F~25F 19F~48F
	810	31	1	31	900	T1CW-M-1	10F~25F 19F~48F
	810	31	1	31	900	T1CW-K-1	10F~25F 19F~48F
	810	31	2	62	900	T1CW-H-2	10F~25F 19F~48F
	810	31	3	93	900	T1CW-D-1	10F~25F 19F~48F
	810	31	2	62	900	T1CW-L-2	10F~25F 19F~48F
	810	31	2	62	900	T1CW-J-2	10F~25F 19F~48F
	810	31	1	31	900	T1CW-B-1	10F~25F 19F~48F
	810	31	1	31	900	T1CW-L-1	10F~25F 19F~48F
	810	31	1	31	900	T1CW-J-1	10F~25F 19F~48F
	810	31	1	31	900	T1CW-A-3	10F~25F 19F~48F
	810	31	1	31	900	T1CW-M-2	10F~25F 19F~48F
	810	31	1	31	900	T1CW-K-2	10F~25F 19F~48F
		合計：		**1147**			


名稱	生梗企單玻扣蓋	制圖	羅志光	2019.02.14	修改	新增		
材料	X85563	復核	謝永林	2019.02.15	日期	2019.2.20		
顏色	EC-DG-S332054 (3塗)	批準			圖號	ZS-S01bR-1		


美特鋁質 有限公司
MIDI Aluminium Fabricator Ltd.

工程號	J-837	地盤	觀塘裕民坊

數據表參見：ZS-S01d-1

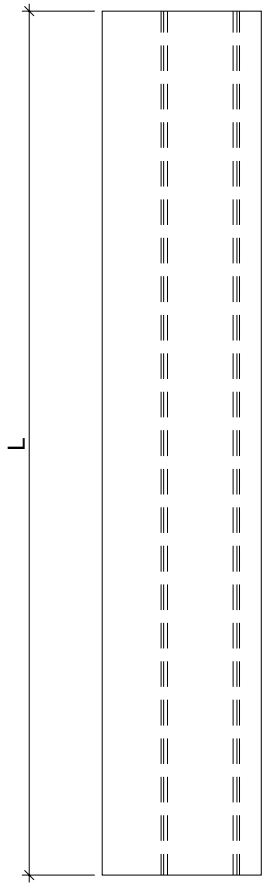

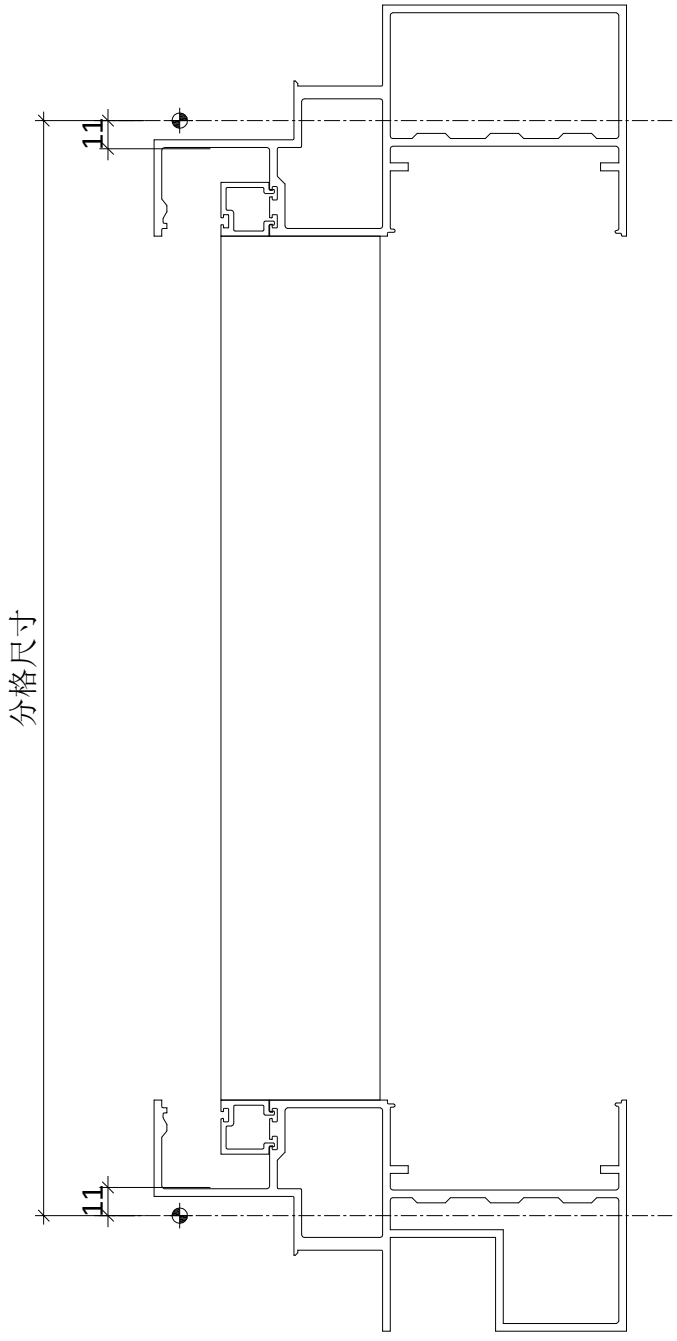

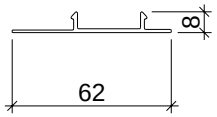

名稱	生梗企單玻扣蓋	制圖	羅志光	2019.02.14	修改	新增		
材料	X85563	復核	謝永林	2019.02.15	日期	2019.2.20		
顏色	EC-DG-S332054 (3塗)	批準			圖號	ZS-S01d		

美特鋁質 有限公司
MIDI Aluminium Fabricator Ltd.

工程號	J-837	地盤	觀塘裕民坊

拆圖參見：ZS-S01d


物料編號	L	層數	每層	總數量	分格尺寸	使用位置	樓層
ZS-S01d	480	31	1	31	570	T1CW-G-1	10F~25F 29F~48F
	480	31	1	31	570	T1CW-E-1	10F~25F 29F~48F
	480	31	3	93	570	T1CW-D-1	10F~25F 29F~48F
	480	31	1	31	570	T1CW-B-2	10F~25F 29F~48F
	480	31	1	31	570	T1CW-L-2	10F~25F 29F~48F
	480	31	1	31	570	T1CW-L-1	10F~25F 29F~48F
	480	31	1	31	570	T1CW-J-1	10F~25F 29F~48F
	480	31	1	31	570	T1CW-F-2	10F~25F 29F~48F
	480	31	1	31	570	T1CW-B-1	10F~25F 29F~48F
	480	31	1	31	570	T1CW-A-3	10F~25F 29F~48F
	480	31	1	31	570	T1CW-A-2	10F~25F 29F~48F
	480	31	2	62	570	T1CW-C-1	10F~25F 29F~48F
	480	31	1	31	570	T1CW-M-2	10F~25F 29F~48F
	480	31	1	31	570	T1CW-M-1	10F~25F 29F~48F
	480	31	1	31	570	T1CW-K-2	10F~25F 29F~48F
	480	31	2	62	570	T1CW-H-2	10F~25F 29F~48F
		合計：		620			


名稱	生梗企單玻扣蓋	制圖	羅志光	2019.02.14	修改	新增		
材料	X85563	復核	謝永林	2019.02.15	日期	2019.2.20		
顏色	EC-DG-S332054 (3塗)	批準			圖號	ZS-S01d-1		


美特鋁質 有限公司
MIDI Aluminium Fabricator Ltd.

工程號	J-837	地盤	觀塘裕民坊

數據表參見：ZS-S01dR-1

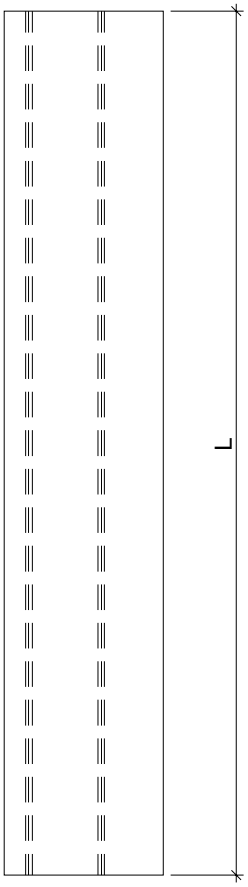

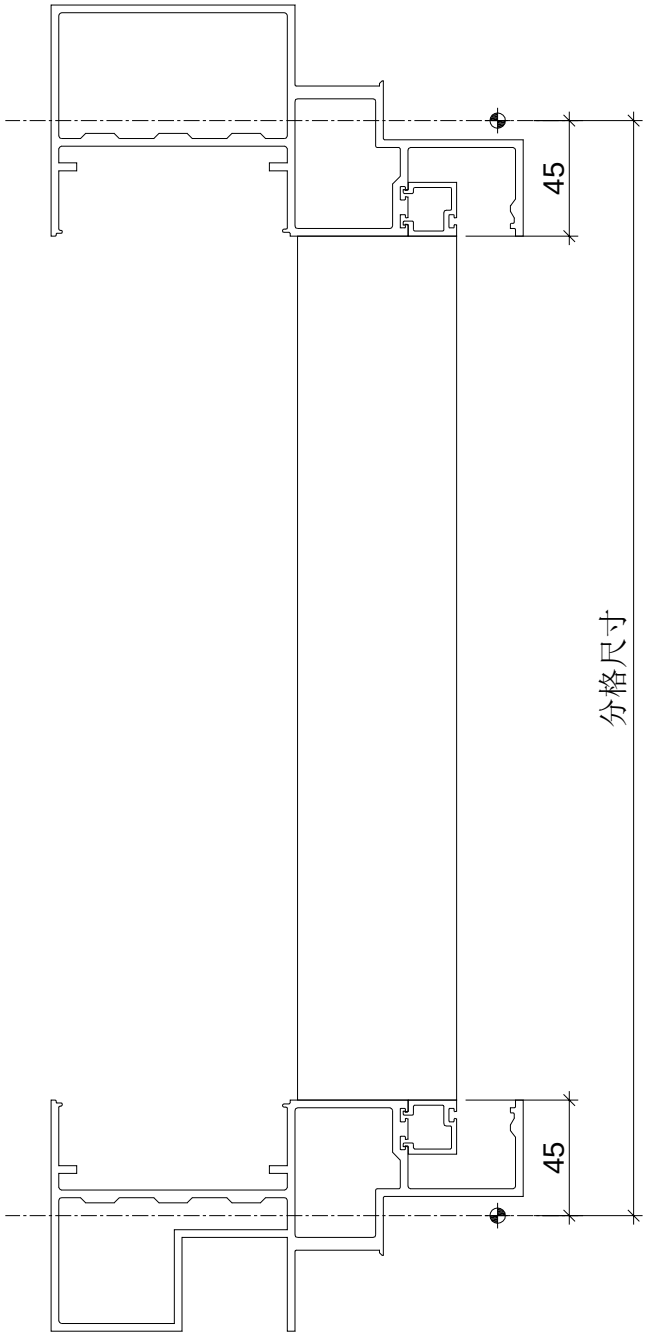

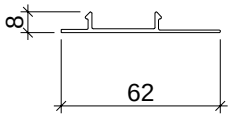

名稱	生梗企單玻扣蓋	制圖	羅志光	2019.02.14	修改	新增		
材料	X85563	復核	謝永林	2019.02.15	日期	2019.2.20		
顏色	EC-DG-S332054 (3塗)	批準			圖號	ZS-S01dR		

美特鋁質 有限公司
MIDI Aluminium Fabricator Ltd.

工程號	J-837	地盤	觀塘裕民坊

拆圖參見：ZS-S01dR

物料編號	L	層數	每層	總數量	分格尺寸	使用位置	樓層
ZS-S01dR	480	31	1	31	570	T1CW-G-1	10F~25F 29F~48F
	480	31	1	31	570	T1CW-E-1	10F~25F 29F~48F
	480	31	3	93	570	T1CW-D-1	10F~25F 29F~48F
	480	31	1	31	570	T1CW-B-2	10F~25F 29F~48F
	480	31	1	31	570	T1CW-L-2	10F~25F 29F~48F
	480	31	1	31	570	T1CW-L-1	10F~25F 29F~48F
	480	31	1	31	570	T1CW-J-1	10F~25F 29F~48F
	480	31	1	31	570	T1CW-F-2	10F~25F 29F~48F
	480	31	1	31	570	T1CW-B-1	10F~25F 29F~48F
	480	31	1	31	570	T1CW-A-3	10F~25F 29F~48F
	480	31	1	31	570	T1CW-A-2	10F~25F 29F~48F
	480	31	2	62	570	T1CW-C-1	10F~25F 29F~48F
	480	31	1	31	570	T1CW-M-2	10F~25F 29F~48F
	480	31	1	31	570	T1CW-M-1	10F~25F 29F~48F
	480	31	1	31	570	T1CW-K-2	10F~25F 29F~48F
	480	31	2	62	570	T1CW-H-2	10F~25F 29F~48F
		合計：		620			


名稱	生梗企單玻扣蓋	制圖	羅志光	2019.02.14	修改	新增		
材料	X85563	復核	謝永林	2019.02.15	日期	2019.2.20		
顏色	EC-DG-S332054 (3塗)	批準			圖號	ZS-S01dR-1		


美特鋁質 有限公司
MIDI Aluminium Fabricator Ltd.


工程號	J-837	地盤	觀塘裕民坊

數據表參見：ZS-BG1-1

室外

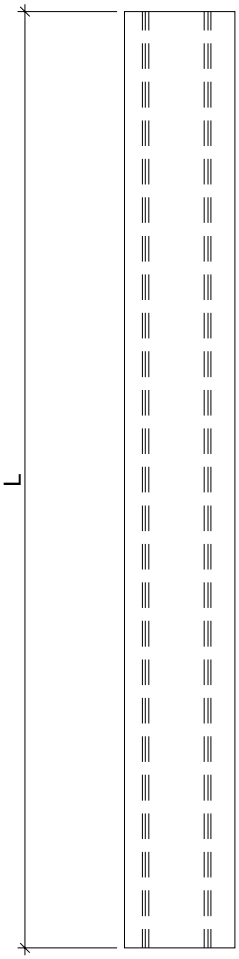

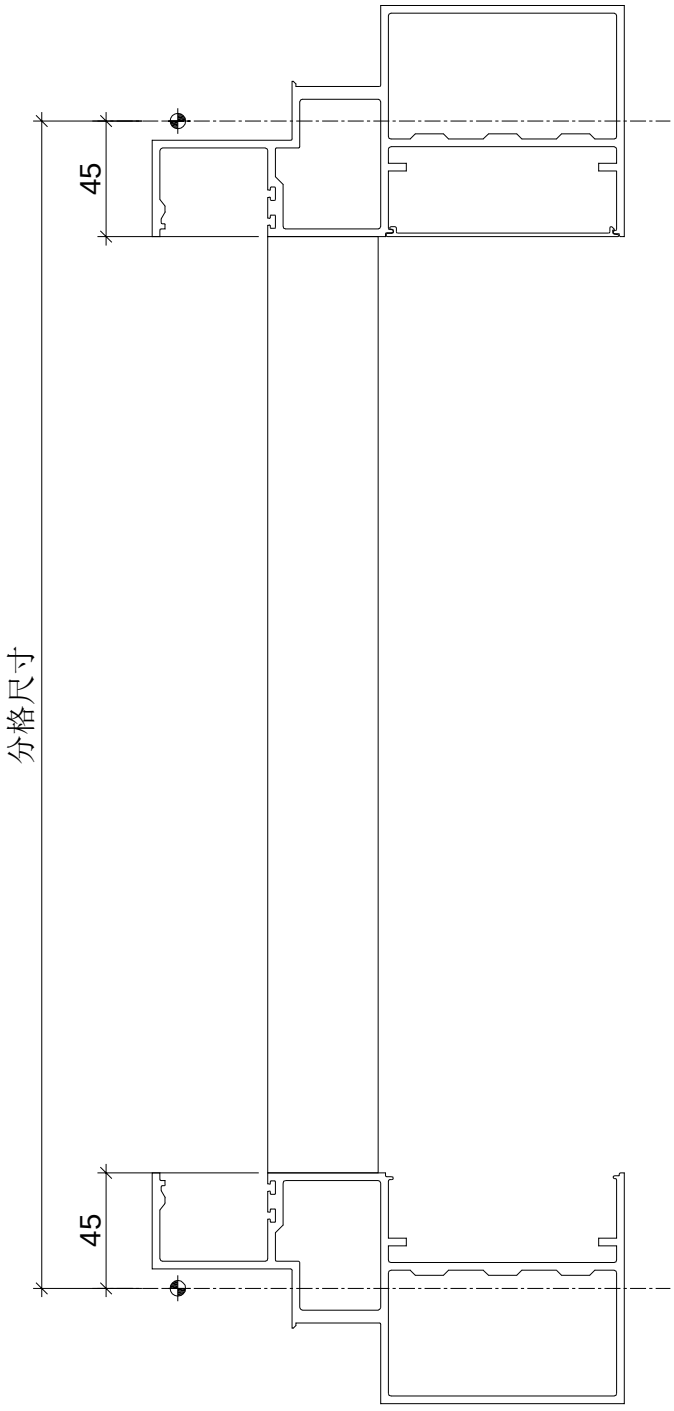

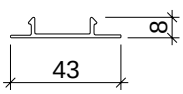

名稱	生梗企雙玻扣蓋	制圖	羅志光	2019.02.14	修改	新增		
材料	X85564	復核	謝永林	2019.02.15	日期	2019.2.20		
顏色	EC-DG-S332054 (3塗)	批準			圖號	ZS-BG1		

美特鋁質 有限公司
MIDI Aluminium Fabricator Ltd.

拆圖參見：ZS-BG1

工程號	J-837	地盤	觀塘裕民坊


物料編號	L	層數	每層	總數	分格尺寸	使用位置	樓層
ZS-BG1	780	31	4	124	870	T1CW-G-1	10F~25F 29F~48F
	780	31	2	62	870	T1CW-E-1	10F~25F 29F~48F
	780	31	4	124	870	T1CW-D-1	10F~25F 29F~48F
	780	31	3	93	870	T1CW-B-2	10F~25F 29F~48F
	780	31	2	62	870	T1CW-L-2	10F~25F 29F~48F
	780	31	1	31	870	T1CW-L-1	10F~25F 29F~48F
	780	31	1	31	870	T1CW-J-1	10F~25F 29F~48F
	780	31	3	93	870	T1CW-F-2	10F~25F 29F~48F
	780	31	1	31	870	T1CW-B-1	10F~25F 29F~48F
	780	31	4	124	870	T1CW-A-2	10F~25F 29F~48F
	780	31	2	62	870	T1CW-M-1	10F~25F 29F~48F
	780	31	2	62	870	T1CW-K-1	10F~25F 29F~48F
	780	31	4	124	870	T1CW-C-1	10F~25F 29F~48F
	780	31	4	124	870	T1CW-H-2	10F~25F 29F~48F
	780	31	2	62	870	T1CW-H-1	10F~25F 29F~48F
	780	31	2	62	870	T1CW-G-2	10F~25F 29F~48F
	780	31	2	62	870	T1CW-E-2	10F~25F 29F~48F
	780	31	3	93	870	T1CW-A-1	10F~25F 29F~48F
	780	31	2	62	870	T1CW-B-3	10F~25F 29F~48F
	780	31	2	62	870	T1CW-J-2	10F~25F 29F~48F
	780	31	1	31	870	T1CW-A-3	10F~25F 29F~48F
	780	31	1	31	870	T1CW-M-2	10F~25F 29F~48F
	780	31	1	31	870	T1CW-K-2	10F~25F 29F~48F
		合計：		**1643**			

名稱	生梗企雙玻扣蓋	制圖	羅志光	2019.02.14	修改	新增		
材料	X85564	復核	謝永林	2019.02.15	日期	2019.2.20		
顏色	EC-DG-S332054 (3塗)	批準			圖號	ZS-BG1-1		

美特鋁質 有限公司
MIDI Aluminium Fabricator Ltd.

工程號	J-837	地盤	觀塘裕民坊

數據表參見：ZS-BG1R-1

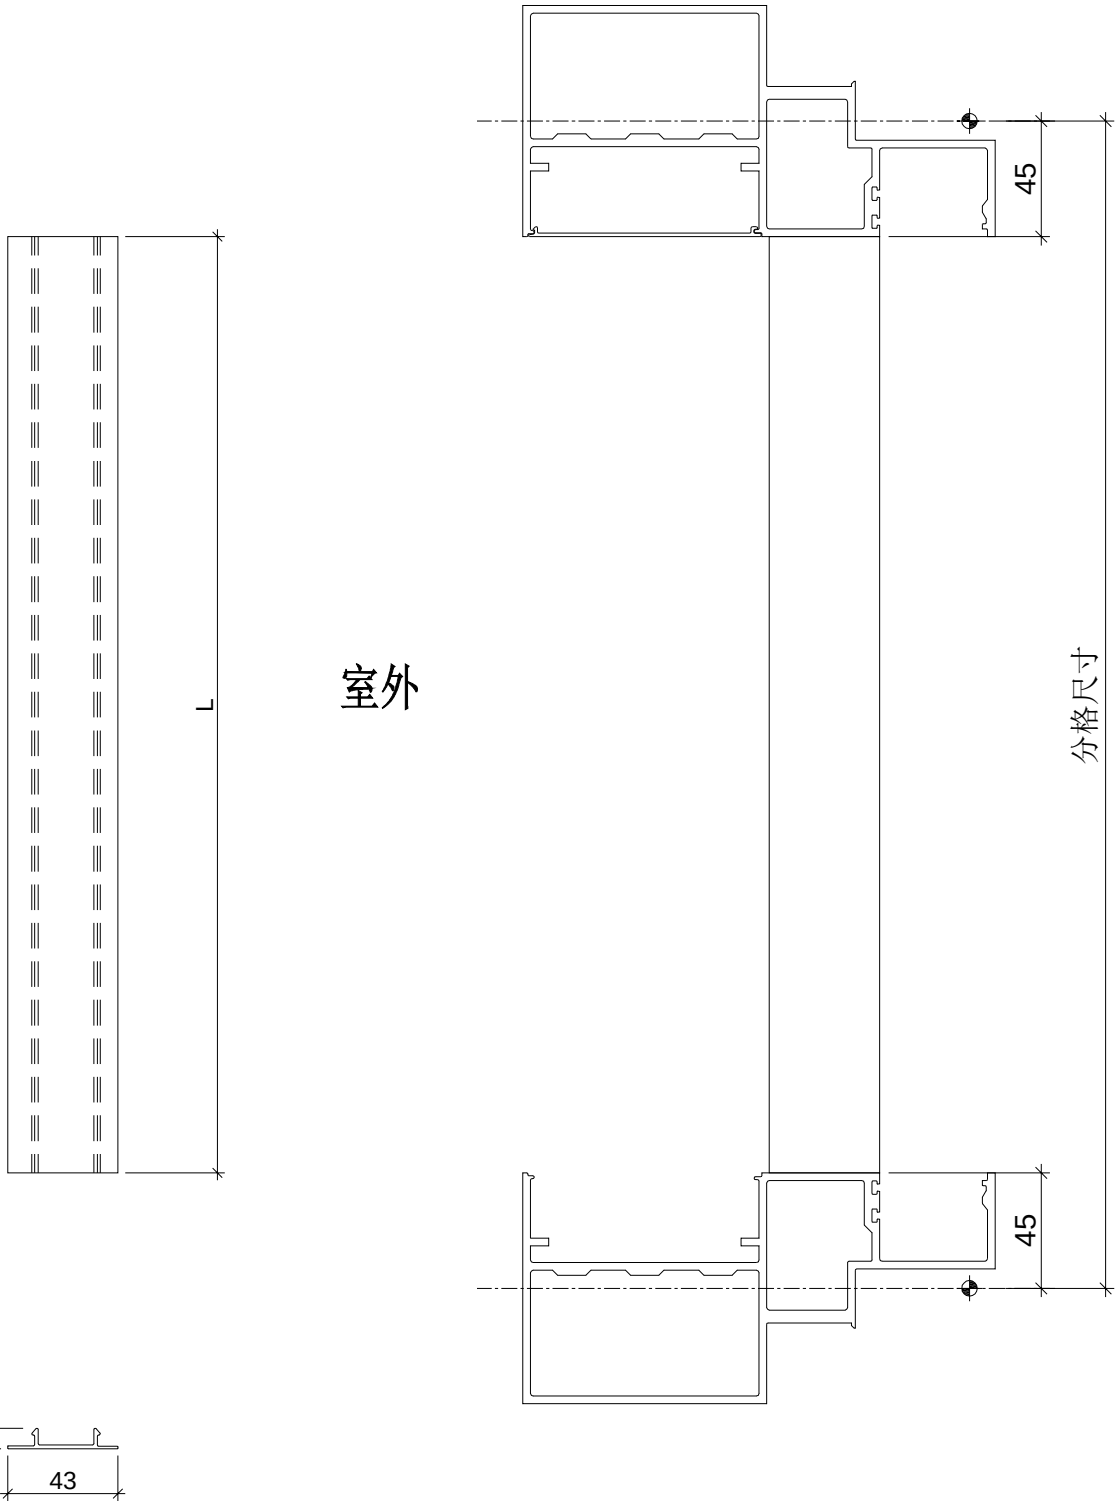

名稱	生梗企雙玻扣蓋	制圖	羅志光	2019.02.14	修改	新增		
材料	X85564	復核	謝永林	2019.02.15	日期	2019.2.20		
顏色	EC-DG-S332054 (3塗)	批準			圖號	ZS-BG1R		

美特鋁質 有限公司
MIDI Aluminium Fabricator Ltd.

拆圖參見：ZS-BG1R


工程號	J-837	地盤	觀塘裕民坊


物料編號	L	層數	每層	總數	分格尺寸	使用位置	樓層
ZS-BG1R	780	31	4	124	870	T1CW-G-1	10F~25F 29F~48F
	780	31	2	62	870	T1CW-E-1	10F~25F 29F~48F
	780	31	4	124	870	T1CW-D-1	10F~25F 29F~48F
	780	31	3	93	870	T1CW-B-2	10F~25F 29F~48F
	780	31	2	62	870	T1CW-L-2	10F~25F 29F~48F
	780	31	1	31	870	T1CW-L-1	10F~25F 29F~48F
	780	31	1	31	870	T1CW-J-1	10F~25F 29F~48F
	780	31	3	93	870	T1CW-F-2	10F~25F 29F~48F
	780	31	1	31	870	T1CW-B-1	10F~25F 29F~48F
	780	31	4	124	870	T1CW-A-2	10F~25F 29F~48F
	780	31	2	62	870	T1CW-M-1	10F~25F 29F~48F
	780	31	2	62	870	T1CW-K-1	10F~25F 29F~48F
	780	31	4	124	870	T1CW-C-1	10F~25F 29F~48F
	780	31	4	124	870	T1CW-H-2	10F~25F 29F~48F
	780	31	2	62	870	T1CW-H-1	10F~25F 29F~48F
	780	31	2	62	870	T1CW-G-2	10F~25F 29F~48F
	780	31	2	62	870	T1CW-E-2	10F~25F 29F~48F
	780	31	3	93	870	T1CW-A-1	10F~25F 29F~48F
	780	31	2	62	870	T1CW-B-3	10F~25F 29F~48F
	780	31	2	62	870	T1CW-J-2	10F~25F 29F~48F
	780	31	1	31	870	T1CW-A-3	10F~25F 29F~48F
	780	31	1	31	870	T1CW-M-2	10F~25F 29F~48F
	780	31	1	31	870	T1CW-K-2	10F~25F 29F~48F
		合計：		**1643**			


名稱	生梗企雙玻扣蓋	制圖	羅志光	2019.02.14	修改	新增		
材料	X85564	復核	謝永林	2019.02.15	日期	2019.2.20		
顏色	EC-DG-S332054 (3塗)	批準			圖號	ZS-BG1R-1		


J837-幕墙膠條安裝位置圖


A版 CW-JT01

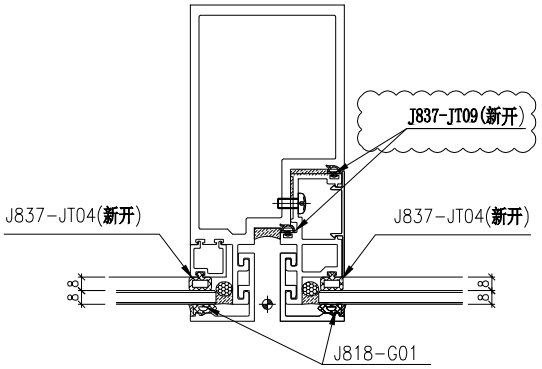


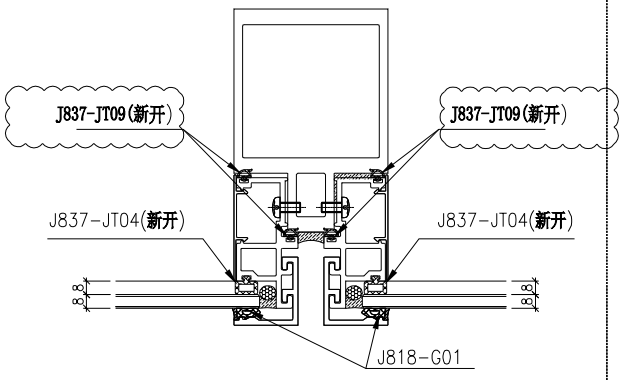

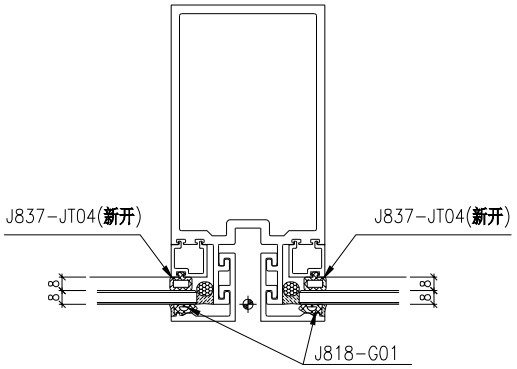


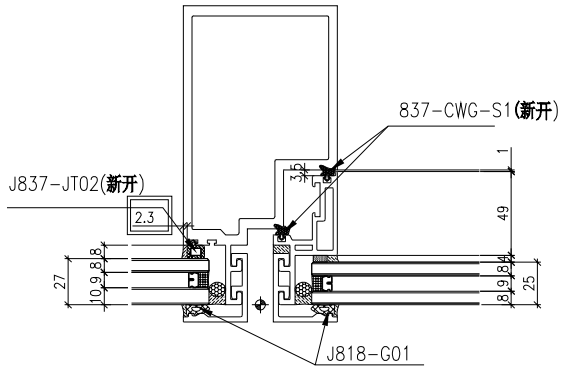

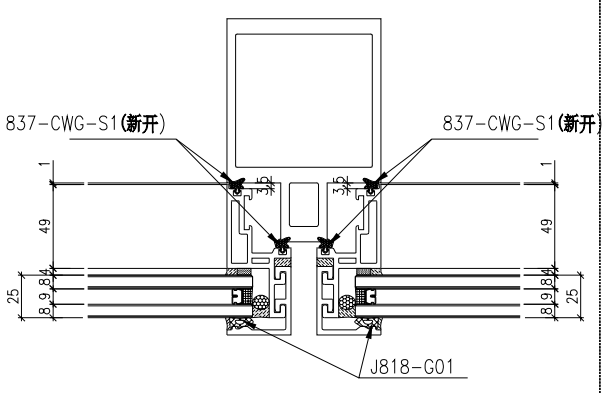


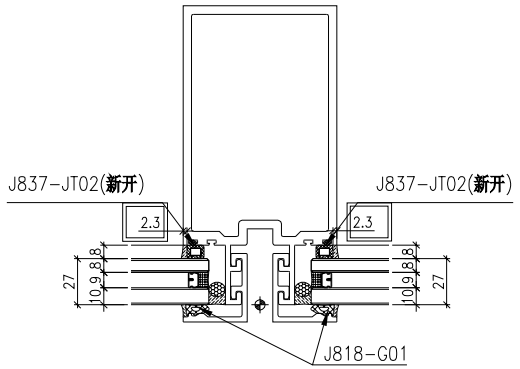

雙梗企用

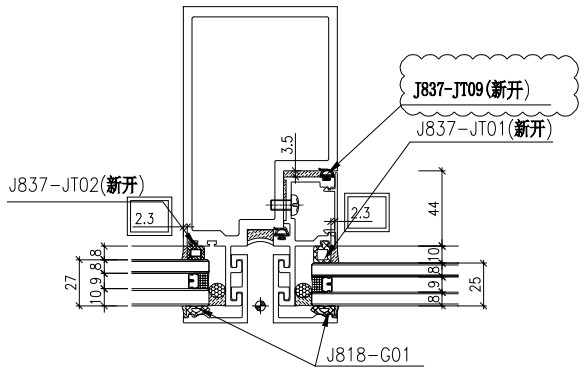

生梗企用

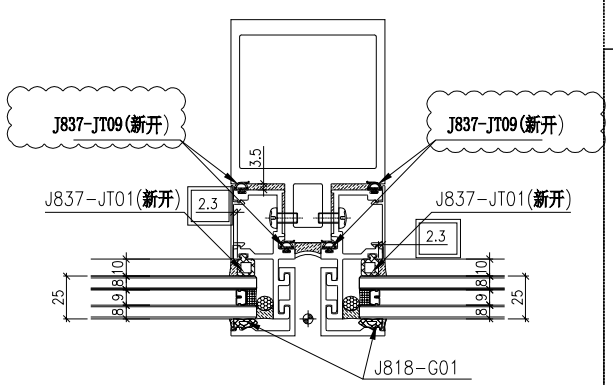

雙生企用


注：(地盤安裝)玻璃安裝后J818-G01

(工廠安裝)：J837-JT01(新开)
J837-JT02(新开)
J837-JT04(新开)
J837-JT09(新开)
837-CWG-S1(新开)


生窗位玉玻璃:J818-G01

J837-幕墙膠條安裝位置圖


A版 CW-JT02

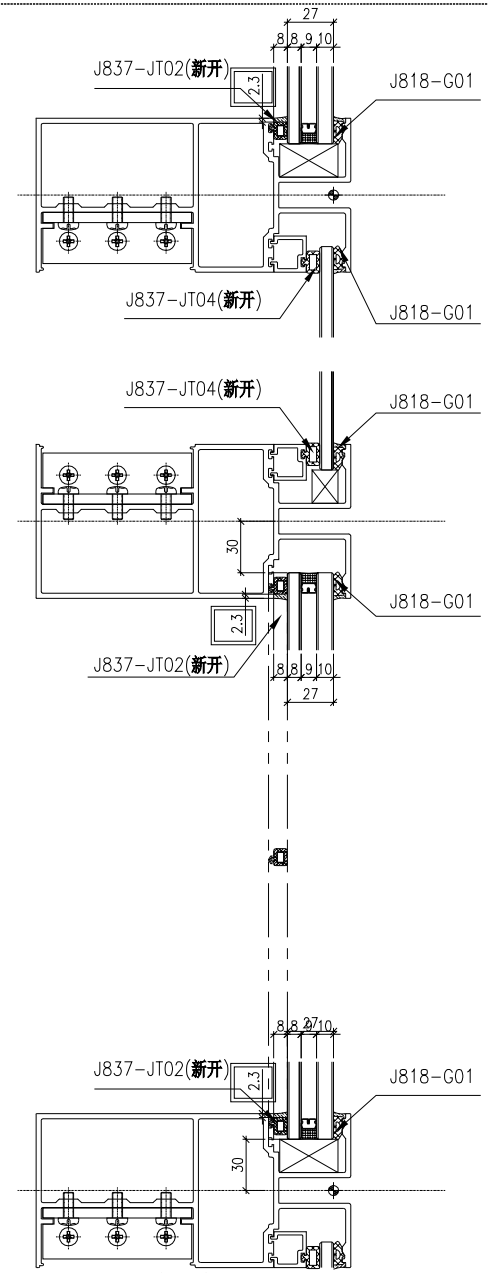

全梗位用

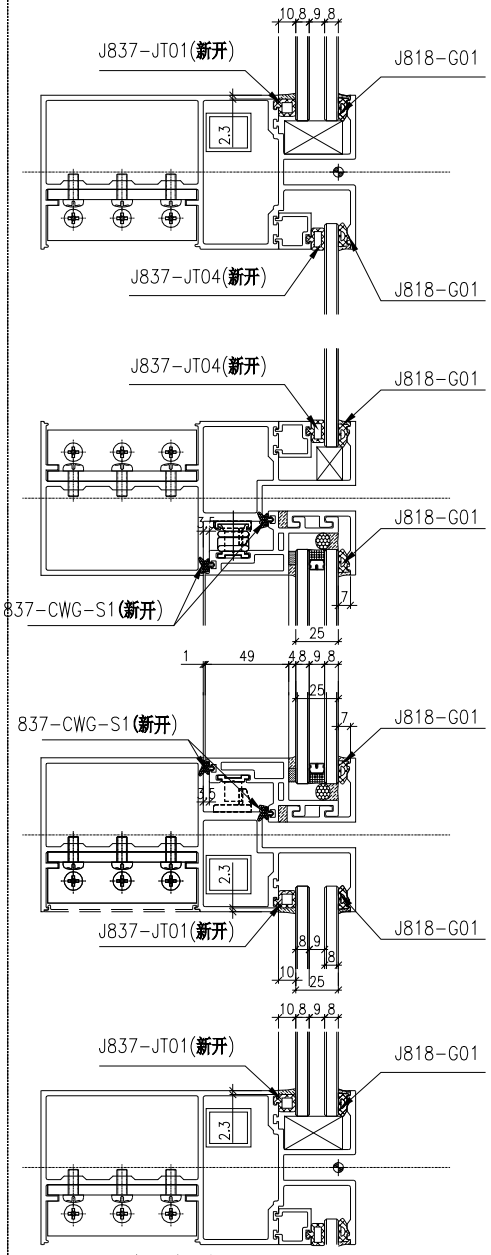

生窗位用

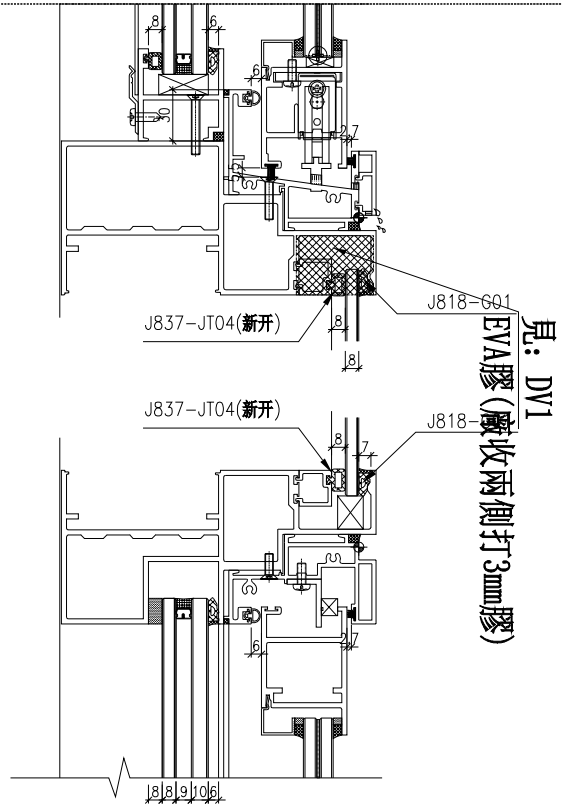

見：DV1
EVA膠(廠收兩側打3mm膠)


趟門位頂橫格用


注：(地盤安裝)玻璃安裝后J818-G01


(工廠安裝)：J837-JT01(新开)
J837-JT02(新开)
J837-JT04(新开)
837-CWG-S1(新开)
生窗玉位玻璃：J818-G01

J837-幕墙膠條安裝位置圖

新增 CW-JT03

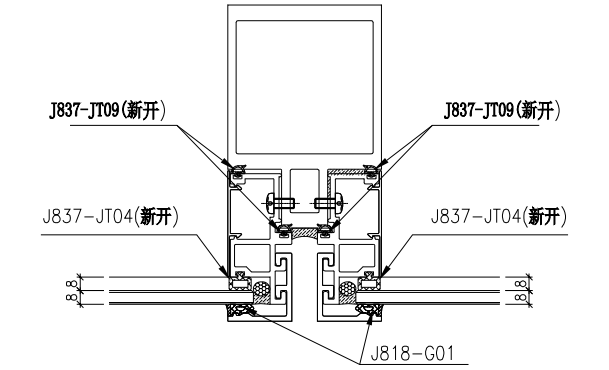

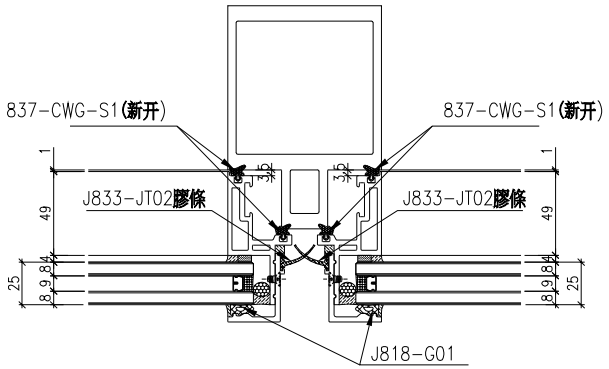

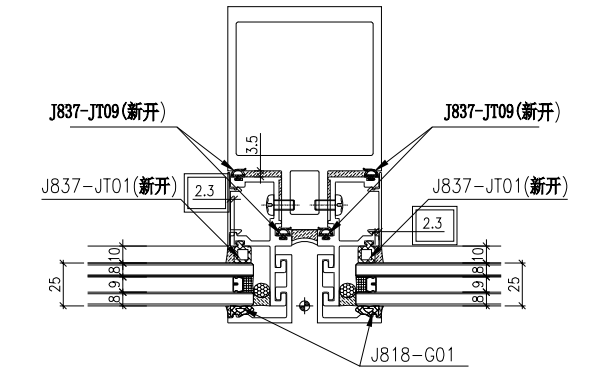

雙生企用(蝴蝶窗用)

注：(地盤安裝)玻璃安裝后J818-G01

(工廠安裝)：J837-JT01(新开)
J837-JT02(新开)
J837-JT04(新开)
J837-JT09(新开)
837-CWG-S1(新开)
J833-JT02

生窗位玉玻璃:J818-G01

美特鋁質 有限公司
MIDI Aluminium Fabricator Ltd.


工程號	J-837	地盤	觀塘裕民坊

數據表參見：UN-HT1-1


生窗死墻位底用

室外 OUTSIDE


左

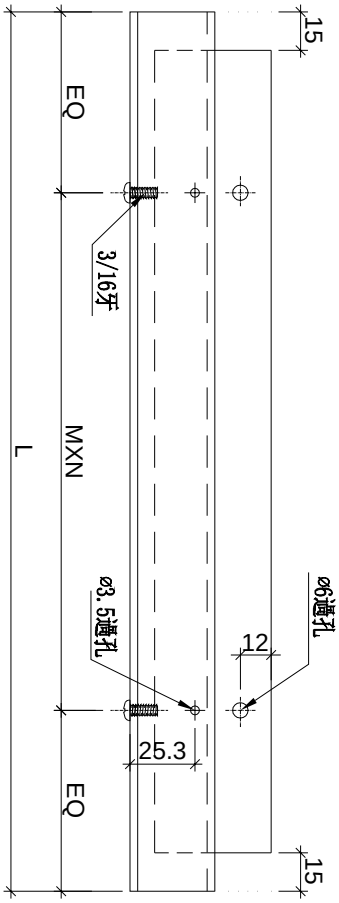

右

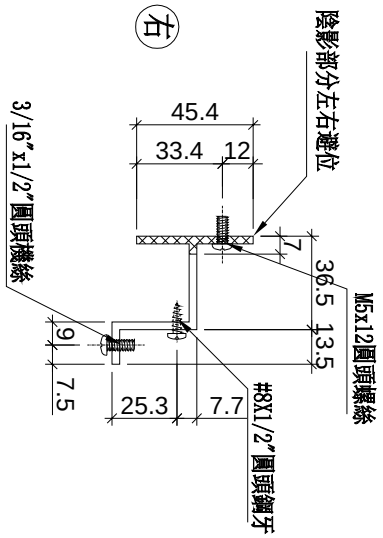

安裝示意圖

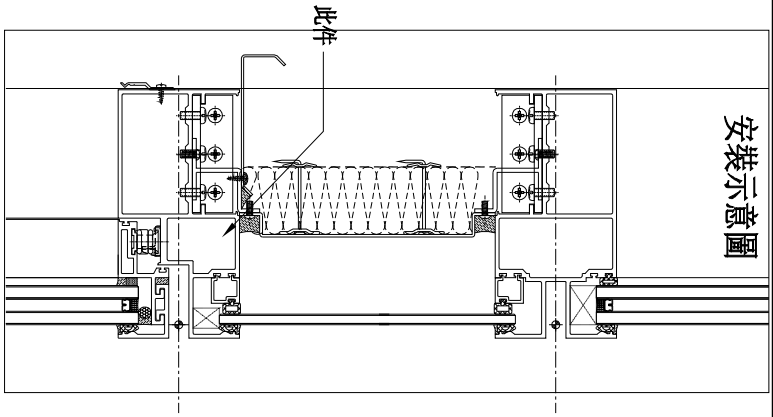

名稱	背板托角	制圖	羅志光	2019.1.07	修改	新增		
材料	X85625	復核	謝永林	2019.1.08	日期	2019.1.31		
顏色	MILL	批準			圖號	UN-HT1		

美特鋁質 有限公司
MIDI Aluminium Fabricator Ltd.

拆圖參見：UN-HT1

工程號	J-837	地盤	觀塘裕民坊

物料編號	L	層數	每層	總數量	M	X	N	EQ	分格尺寸	使用位置	樓層
UN-HT1	524	31	2	62	300	X	1	112	650	T1CW-F-2	10F~25F,29F~48F
	524	31	1	31	300	X	1	112	650	T1CW-A-3	10F~25F,29F~48F
	524	31	4	124	300	X	1	112	650	T1CW-A-2	10F~25F,29F~48F
	524	31	3	93	300	X	1	112	650	T1CW-C-1	10F~25F,29F~48F
	524	31	1	31	300	X	1	112	650	T1CW-M-2	10F~25F,29F~48F
	524	31	1	31	300	X	1	112	650	T1CW-M-1	10F~25F,29F~48F
	524	31	1	31	300	X	1	112	650	T1CW-K-2	10F~25F,29F~48F
	524	31	1	31	300	X	1	112	650	T1CW-K-1	10F~25F,29F~48F
	524	31	3	93	300	X	1	112	650	T1CW-H-2	10F~25F,29F~48F
	524	31	3	93	300	X	1	112	650	T1CW-G-1	10F~25F,29F~48F
	524	31	2	62	300	X	1	112	650	T1CW-D-1	10F~25F,29F~48F
	524	31	3	93	300	X	1	112	650	T1CW-B-2	10F~25F,29F~48F
	524	31	1	31	300	X	1	112	650	T1CW-L-2	10F~25F,29F~48F
	524	31	1	31	300	X	1	112	650	T1CW-L-1	10F~25F,29F~48F
	524	31	1	31	300	X	1	112	650	T1CW-J-2	10F~25F,29F~48F
	524	31	1	31	300	X	1	112	650	T1CW-J-1	10F~25F,29F~48F
	524	31	2	62	300	X	1	112	650	T1CW-E-1	10F~25F,29F~48F
UN-HT2	324	31	2	62	250	X	1	37	450	T1CW-H-1	10F~25F,29F~48F
	324	31	2	62	250	X	1	37	450	T1CW-G-2	10F~25F,29F~48F
	324	31	2	62	250	X	1	37	450	T1CW-E-2	10F~25F,29F~48F
	324	31	2	62	250	X	1	37	450	T1CW-A-1	10F~25F,29F~48F
	324	31	2	62	250	X	1	37	450	T1CW-B-3	10F~25F,29F~48F
	324	31	1	31	250	X	1	37	450	T1CW-M-1	10F~25F,29F~48F
	324	31	1	31	250	X	1	37	450	T1CW-L-2	10F~25F,29F~48F
	324	31	2	62	250	X	1	37	450	T1CW-D-1	10F~25F,29F~48F
	324	31	1	31	250	X	1	37	450	T1CW-C-1	10F~25F,29F~48F
	324	31	1	31	250	X	1	37	450	T1CW-H-2	10F~25F,29F~48F
UN-HT16	424	31	1	31	300	X	1	62	550	T1CW-A-1	10F~25F,29F~48F
UN-HT26	274	31	1	31	200	X	1	37	400	T1CW-F-2	10F~25F,29F~48F
UN-HT31	791.5	31	1	31	300	X	2	95.75	917.5	T1CW-K-1	10F~25F,29F~48F
	791.5	31	1	31	300	X	2	95.75	917.5	T1CW-J-2	10F~25F,29F~48F
AG-HT01	949	31	1	31	250	X	3	99.5	1075	T1CW-G-1	10F~25F,29F~48F

名稱	背板托角	制圖	羅志光	2019.1.07	修改	新增		
材料	X85625	復核	謝永林	2019.1.08	日期	2019.1.31		
顏色	MILL	批準			圖號	UN-HT1-1		


美特鋁質 有限公司
MIDI Aluminium Fabricator Ltd.


工程號	J-837	地盤	觀塘裕民坊

物料編號	L	層數	每層	總數量	M	X	N	L1	分格尺寸	使用位置	樓層
UN-HT1Z	421.5	31	1	31	200	X	1	112	650	T1CW-B-1	10F~25F,29F~48F


轉角生窗死墻位底用

室外
OUTSIDE

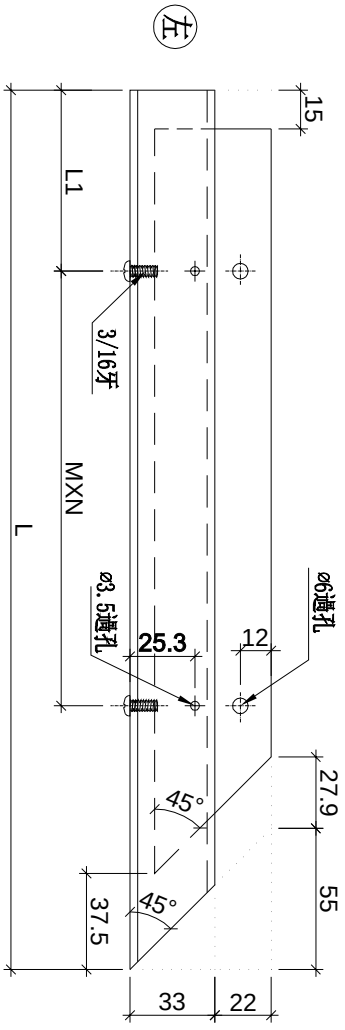

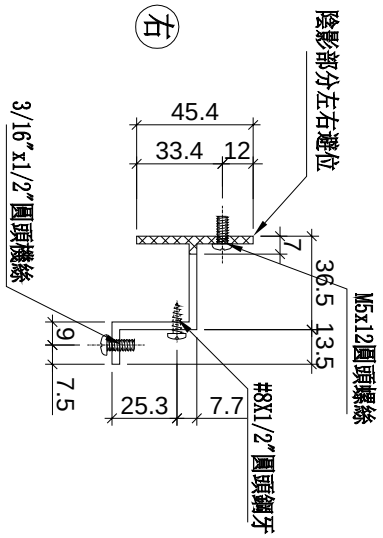

安裝示意圖

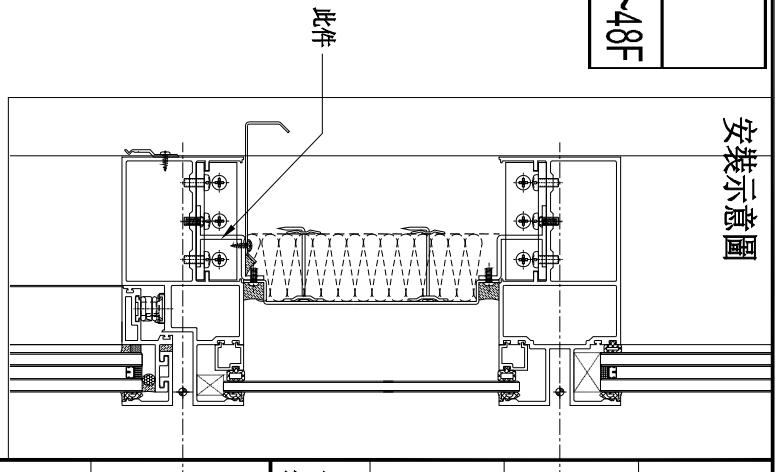

名稱	背板托角	制圖	羅志光	2019.1.07	修改	新增		
材料	X85625	復核	謝永林	2019.1.08	更改1	2019.1.31		
顏色	MILL	批準			圖號	UN-HT1Z		


美特鋁質 有限公司
MIDI Aluminium Fabricator Ltd.

工程號	J-837	地盤	觀塘裕民坊

數據表參見：UN-HT101-1


梗窗死墻位底用

左

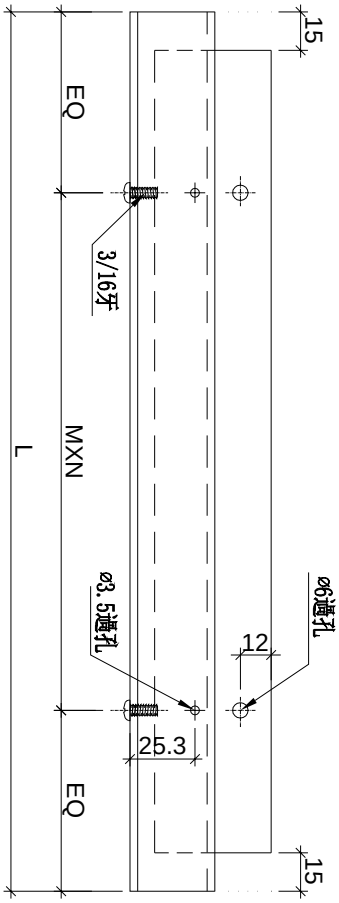


室外
OUTSIDE

右

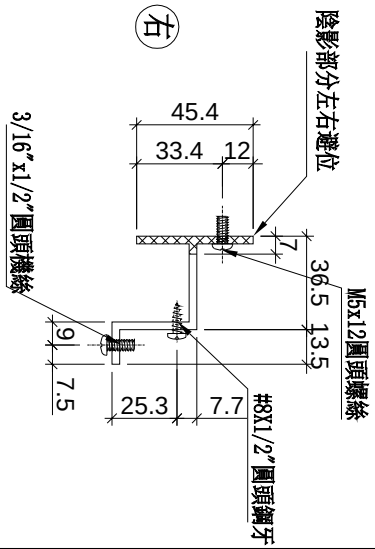

安裝示意圖

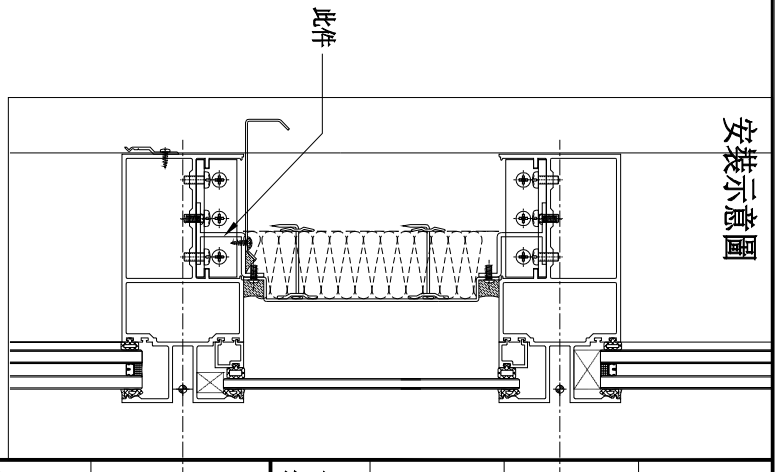

名稱	背板托角	制圖	羅志光	2019.1.07	修改	新增		
材料	X85625	復核	謝永林	2019.1.08	日期	2019.1.31		
顏色	MILL	批準			圖號	UN-HT101		

美特鋁質 有限公司
MIDI Aluminium Fabricator Ltd.

拆圖參見：UN-HT101

工程號	J-837	地盤	觀塘裕民坊

物料編號	L	層數	每層	總數量	M	X	N	EQ	分格尺寸	使用位置	樓層
UN-HT101	1584	31	1	31	300	X	5	42	1710	T1CW H-1	10F~25F,29F~48F
UN-HT102	1584	31	1	31	300	X	5	42	1710	T1CW G-2	10F~25F,29F~48F
UN-HT103	1399	31	1	31	300	X	4	99.5	1525	T1CW-G-1	10F~25F,29F~48F
UN-HT104	1016.5	31	1	31	300	X	3	58.25	1142.5	T1CW-G-1	10F~25F,29F~48F
UN-HT105	1531.5	31	1	31	280	X	5	65.75	1657.5	T1CW-F-2	10F~25F,29F~48F
UN-HT106	916.5	31	1	31	250	X	3	83.25	1042.5	T1CW-F-2	10F~25F,29F~48F
UN-HT107	629	31	1	31	250	X	2	64.5	755	T1CW-E-2	10F~25F,29F~48F
UN-HT108	1554	31	1	31	280	X	5	77	1680	T1CW-E-2	10F~25F,29F~48F
UN-HT109	1566.5	31	1	31	280	X	5	83.25	1692.5	T1CW-E-1	10F~25F,29F~48F
UN-HT110	684	31	1	31	300	X	2	42	810	T1CW-D-1	10F~25F,29F~48F
UN-HT111	916.5	31	1	31	250	X	3	83.25	1042.5	T1CW-A-2	10F~25F,29F~48F
UN-HT112	1399	31	1	31	300	X	4	99.5	1525	T1CW-A-2	10F~25F,29F~48F
UN-HT113	1399	31	1	31	300	X	4	99.5	1525	T1CW-A-2	10F~25F,29F~48F
UN-HT114	1784	31	1	31	280	X	6	52	1910	T1CW-A-1	10F~25F,29F~48F
UN-HT115	874	31	1	31	250	X	3	62	1000	T1CW-A-1	10F~25F,29F~48F
UN-HT117	1874	31	1	31	300	X	6	37	2000	T1CW-B-2	10F~25F,29F~48F
UN-HT118	1541.5	31	1	31	280	X	5	70.75	1667.5	T1CW-B-2	10F~25F,29F~48F
UN-HT120	1091.5	31	1	31	300	X	3	95.75	1217.5	T1CW-C-1	10F~25F,29F~48F
UN-HT121	1399	31	1	31	300	X	4	99.5	1525	T1CW-C-1	10F~25F,29F~48F
UN-HT122	991.5	31	1	31	300	X	3	45.75	1117.5	T1CW-M-1	10F~25F,29F~48F
UN-HT123	991.5	31	1	31	300	X	3	45.75	1117.5	T1CW-L-2	10F~25F,29F~48F
UN-HT124	991.5	31	1	31	300	X	3	45.75	1117.5	T1CW-K-1	10F~25F,29F~48F
UN-HT125	991.5	31	1	31	300	X	3	45.75	1117.5	T1CW-J-2	10F~25F,29F~48F
UN-HT126	1016.5	31	1	31	300	X	3	58.25	1142.5	T1CW-H-2	10F~25F,29F~48F
UN-HT127	1399	31	1	31	300	X	4	99.5	1525	T1CW-H-2	10F~25F,29F~48F
UN-HT130	1234	31	1	31	250	X	4	117	1360	T1CW-B-3	10F~25F,29F~48F

名稱	背板托角	制圖	羅志光	2019.1.07	修改	新增		
材料	X85625	復核	謝永林	2019.1.08	日期	2019.1.31		
顏色	MILL	批準			圖號	UN-HT101-1		


美特鋁質 有限公司
MIDI Aluminium Fabricator Ltd.


工程號	J-837	地盤	觀塘裕民坊


數據表參見：UN-HT101S-1

SD棟死牆位底用

室外
OUTSIDE

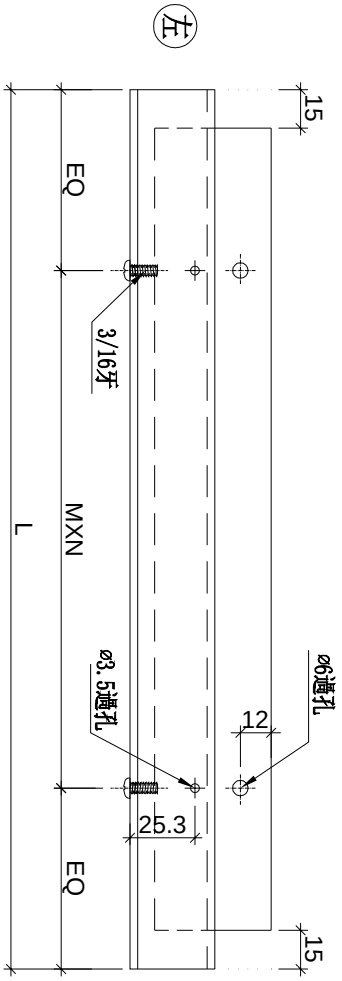

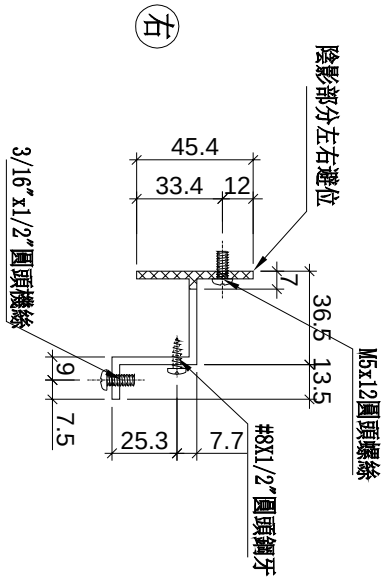

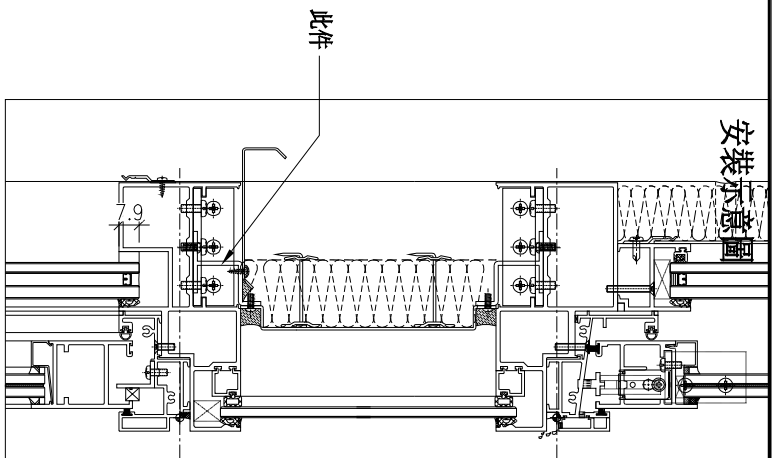

名稱	背板托角	制圖	羅志光	2019.1.07	修改	新增		
材料	X85625	復核	謝永林	2019.1.08	日期	2019.1.31		
顏色	MILL	批準			圖號	UN-HT101S		


美特鋁質 有限公司
MIDI Aluminium Fabricator Ltd.


工程號	J-837	地盤	觀塘裕民坊


物料編號	L	層數	每層	總數量	M	X	N	L1	分格尺寸	使用位置	樓層
UN-HT119	846.5	31	1	31	300	X	2	117	1075	T1CW-B-1	10F~25F,29F~48F

轉角梗窗死墻位底用

室外
OUTSIDE

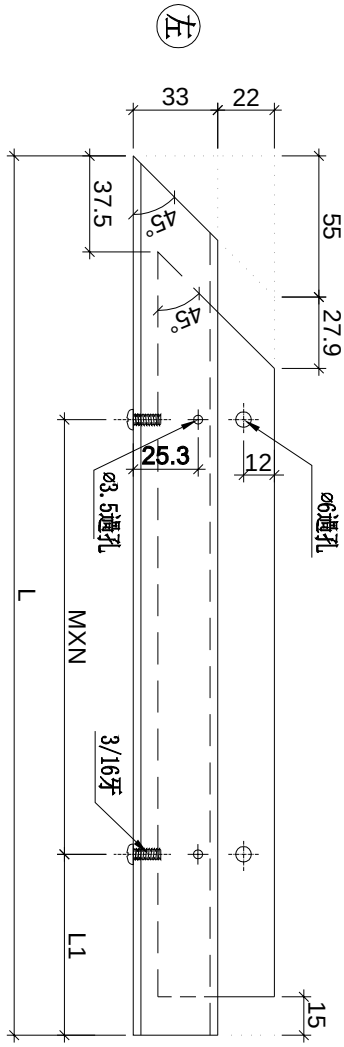

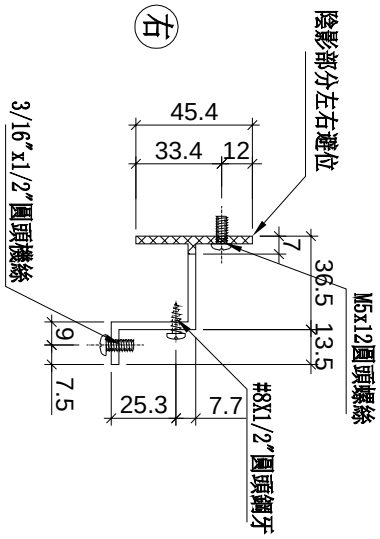

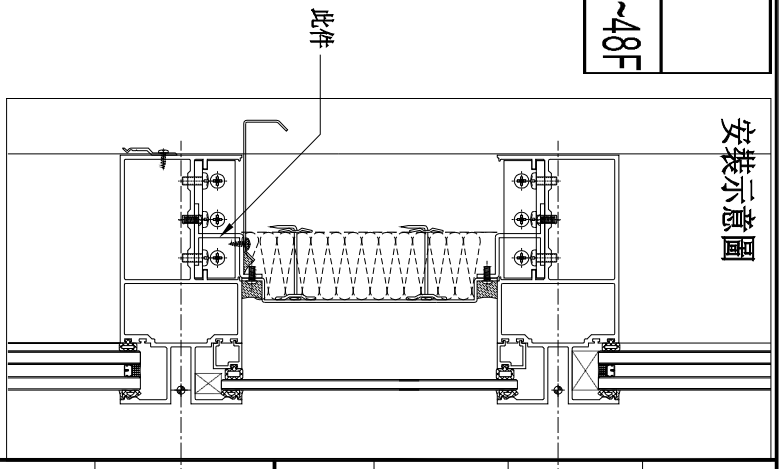

名稱	背板托角	制圖	羅志光	2019.1.07	修改	新增		
材料	X85625	復核	謝永林	2019.1.08	日期	2019.1.31		
顏色	MILL	批準			圖號	UN-HT119		

美特鋁質 有限公司
MIDI Aluminium Fabricator Ltd.

工程號	J-837	地盤	觀塘裕民坊

拆圖參見：UN-HT101S

物料編號	L	層數	每層	總數量	M	X	N	EQ	分格尺寸	使用位置	樓層
UN-HT101S	781.5	31	1	31	300	X	2	90.75	907.5	T1CW-G-1	10F~25F,29F~48F
UN-HT103S	634	31	1	31	250	X	2	67	760	T1CW-F-2	10F~25F,29F~48F
UN-HT104S	841.5	31	1	31	250	X	3	45.75	967.5	T1CW-E-1	10F~25F,29F~48F
UN-HT105S	966.5	31	1	31	280	X	3	63.25	1092.5	T1CW-D-1	10F~25F,29F~48F
UN-HT106S	641.5	31	1	31	250	X	2	70.75	767.5	T1CW-D-1	10F~25F,29F~48F
UN-HT107S	809	31	1	31	300	X	2	104.5	935	T1CW-D-1	10F~25F,29F~48F
UN-HT108S	1154	31	1	31	250	X	4	77	1280	T1CW-A-3	10F~25F,29F~48F
UN-HT109S	881.5	31	1	31	250	X	3	65.75	1007.5	T1CW-A-2	10F~25F,29F~48F
UN-HT110S	881.5	31	1	31	250	X	3	65.75	1007.5	T1CW-B-2	10F~25F,29F~48F
UN-HT111S	1304	31	1	31	300	X	4	52	1430	T1CW-B-1	10F~25F,29F~48F
UN-HT112S	909	31	1	31	250	X	3	79.5	1035	T1CW-C-1	10F~25F,29F~48F
UN-HT113S	741.5	31	1	31	300	X	2	70.75	867.5	T1CW-C-1	10F~25F,29F~48F
UN-HT114S	809	31	1	31	300	X	2	104.5	935	T1CW-M-2	10F~25F,29F~48F
UN-HT115S	641.5	31	1	31	250	X	2	70.75	767.5	T1CW-M-1	10F~25F,29F~48F
UN-HT116S	641.5	31	1	31	250	X	2	70.75	767.5	T1CW-L-2	10F~25F,29F~48F
UN-HT117S	809	31	1	31	300	X	2	104.5	935	T1CW-L-1	10F~25F,29F~48F
UN-HT118S	809	31	1	31	300	X	2	104.5	935	T1CW-K-2	10F~25F,29F~48F
UN-HT121S	834	31	1	31	250	X	3	42	960	T1CW-J-1	10F~25F,29F~48F
UN-HT122S	1009	31	1	31	300	X	3	54.5	1135	T1CW-H-2	10F~25F,29F~48F
UN-HT123S	681.5	31	1	31	300	X	2	40.75	807.5	T1CW-H-2	10F~25F,29F~48F

名稱	背板托角	制圖	羅志光	2019.1.07	修改	新增		
材料	X85625	復核	謝永林	2019.1.08	日期	2019.1.31		
顏色	MILL	批準			圖號	UN-HT101S-1		


美特鋁質 有限公司
MIDI Aluminium Fabricator Ltd.


工程號	J-837	地盤	觀塘裕民坊


數據表參見：UN-HT1a-1

生窗死墻位頂用

室外 OUTSIDE

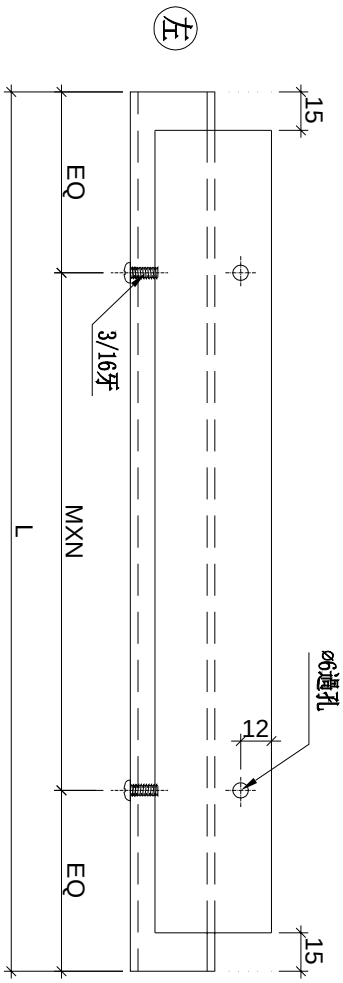

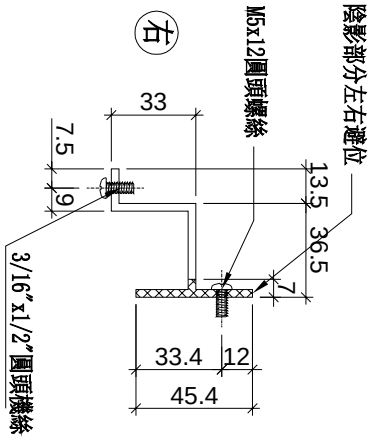

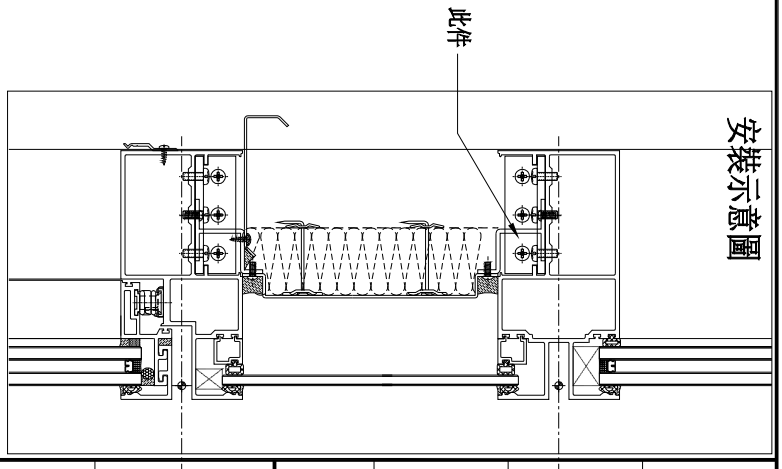

名稱	背板托角	制圖	羅志光	2019.1.07	修改	新增		
材料	X85625	復核	謝永林	2019.1.08	日期	2019.1.31		
顏色	MILL	批準			圖號	UN-HT1a		

美特鋁質 有限公司
MIDI Aluminium Fabricator Ltd.

拆圖參見：UN-HT1a

工程號	J-837	地盤	觀塘裕民坊

物料編號	L	層數	每層	總數量	M	X	N	EQ	分格尺寸	使用位置	樓層
UN-HT1a	524	31	2	62	300	X	1	112	650	T1CW-F-2	10F~25F,29F~48F
	524	31	1	31	300	X	1	112	650	T1CW-A-3	10F~25F,29F~48F
	524	31	4	124	300	X	1	112	650	T1CW-A-2	10F~25F,29F~48F
	524	31	3	93	300	X	1	112	650	T1CW-C-1	10F~25F,29F~48F
	524	31	1	31	300	X	1	112	650	T1CW-M-2	10F~25F,29F~48F
	524	31	1	31	300	X	1	112	650	T1CW-M-1	10F~25F,29F~48F
	524	31	1	31	300	X	1	112	650	T1CW-K-2	10F~25F,29F~48F
	524	31	1	31	300	X	1	112	650	T1CW-K-1	10F~25F,29F~48F
	524	31	3	93	300	X	1	112	650	T1CW-H-2	10F~25F,29F~48F
	524	31	3	93	300	X	1	112	650	T1CW-G-1	10F~25F,29F~48F
	524	31	2	62	300	X	1	112	650	T1CW-D-1	10F~25F,29F~48F
	524	31	3	93	300	X	1	112	650	T1CW-B-2	10F~25F,29F~48F
	524	31	1	31	300	X	1	112	650	T1CW-L-2	10F~25F,29F~48F
	524	31	1	31	300	X	1	112	650	T1CW-L-1	10F~25F,29F~48F
	524	31	1	31	300	X	1	112	650	T1CW-J-2	10F~25F,29F~48F
	524	31	1	31	300	X	1	112	650	T1CW-J-1	10F~25F,29F~48F
	524	31	2	62	300	X	1	112	650	T1CW-E-1	10F~25F,29F~48F
UN-HT2a	324	31	2	62	250	X	1	37	450	T1CW-H-1	10F~25F,29F~48F
	324	31	2	62	250	X	1	37	450	T1CW-G-2	10F~25F,29F~48F
	324	31	2	62	250	X	1	37	450	T1CW-E-2	10F~25F,29F~48F
	324	31	2	62	250	X	1	37	450	T1CW-A-1	10F~25F,29F~48F
	324	31	2	62	250	X	1	37	450	T1CW-B-3	10F~25F,29F~48F
	324	31	1	31	250	X	1	37	450	T1CW-M-1	10F~25F,29F~48F
	324	31	1	31	250	X	1	37	450	T1CW-L-2	10F~25F,29F~48F
	324	31	2	62	250	X	1	37	450	T1CW-D-1	10F~25F,29F~48F
	324	31	1	31	250	X	1	37	450	T1CW-C-1	10F~25F,29F~48F
	324	31	1	31	250	X	1	37	450	T1CW-H-2	10F~25F,29F~48F
UN-HT16a	424	31	1	31	300	X	1	62	550	T1CW-A-1	10F~25F,29F~48F
UN-HT26a	274	31	1	31	200	X	1	37	400	T1CW-F-2	10F~25F,29F~48F
UN-HT31a	791.5	31	1	31	300	X	2	95.75	917.5	T1CW-K-1	10F~25F,29F~48F
	791.5	31	1	31	300	X	2	95.75	917.5	T1CW-J-2	10F~25F,29F~48F
AG-HT01a	949	31	1	31	250	X	3	99.5	1075	T1CW-G-1	10F~25F,29F~48F

名稱	背板托角	制圖	羅志光	2019.1.07	修改	新增		
材料	X85625	復核	謝永林	2019.1.08	日期	2019.1.31		
顏色	MILL	批準			圖號	UN-HT1a-1		


美特鋁質 有限公司
MIDI Aluminium Fabricator Ltd.


工程號	J-837	地盤	觀塘裕民坊


物料編號	L	層數	每層	總數量	M	X	N	L1	分格尺寸	使用位置	樓層
UN-HT1aZ	421.5	31	1	31	200	X	1	112	650	T1CW-B-1	10F~25F,29F~48F

轉角生窗死墻位頂用

室 外
OUTSIDE

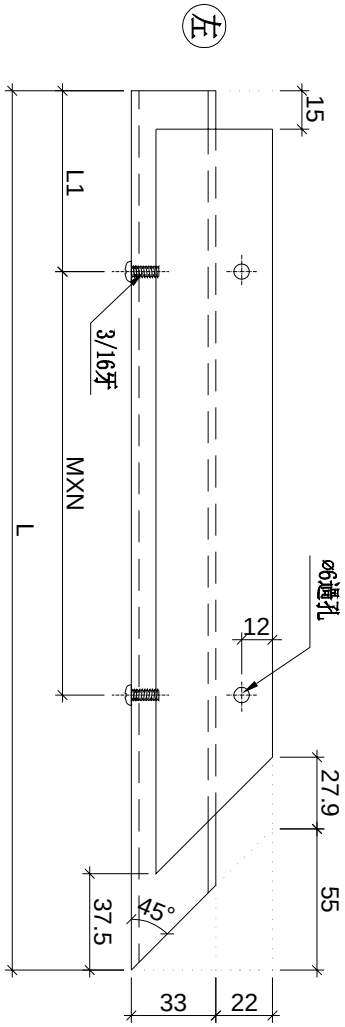

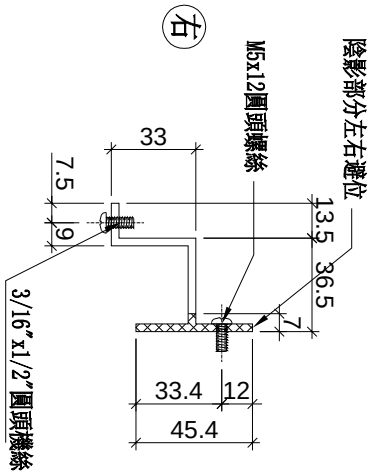

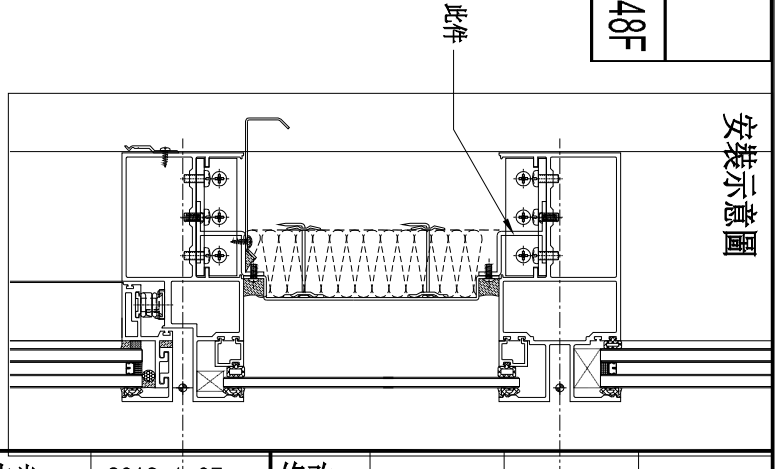

安裝示意圖

名稱	背板托角	制圖	羅志光	2019.1.07	修改	新增		
材料	X85625	復核	謝永林	2019.1.08	日期	2019.1.31		
顏色	MILL	批準			圖號	UN-HT1aZ		


美特鋁質 有限公司
MIDI Aluminium Fabricator Ltd.

工程號	J-837	地盤	觀塘裕民坊

數據表參見：UN-HT101a-1


梗窗死墻位頂用

左

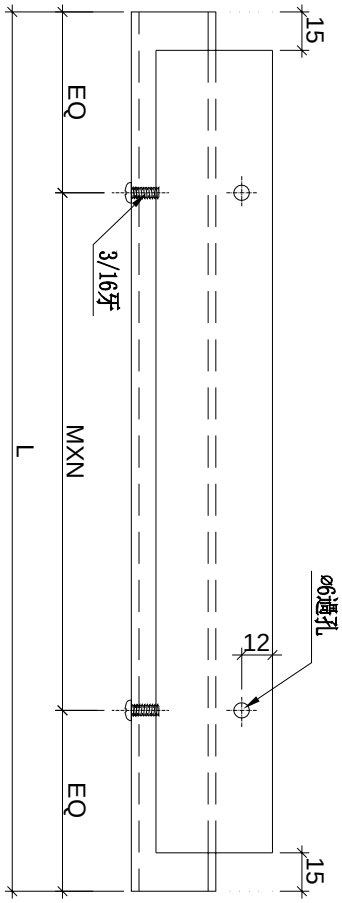


室外
OUTSIDE

右

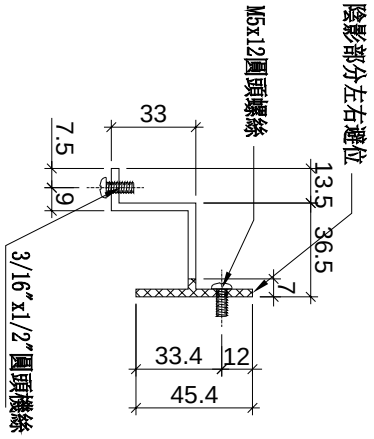

安裝示意圖

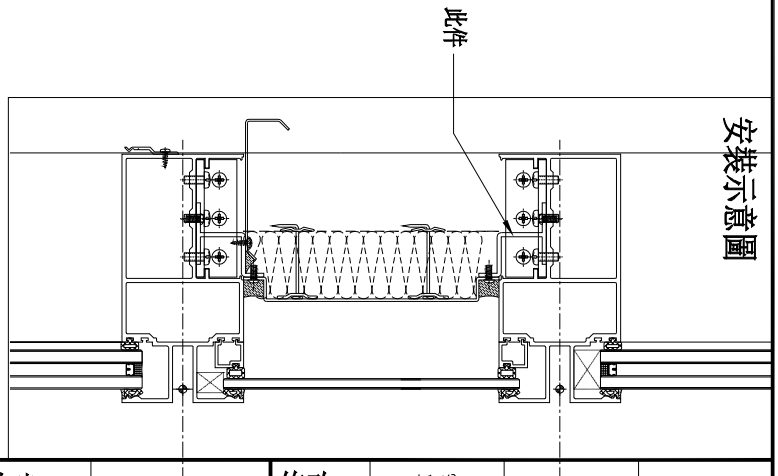

名稱	背板托角	制圖	羅志光	2019.1.07	修改	新增		
材料	X85625	復核	謝永林	2019.1.08	日期	2019.1.31		
顏色	MILL	批準			圖號	UN-HT101a		

美特鋁質 有限公司
MIDI Aluminium Fabricator Ltd.

拆圖參見：UN-HT101a

工程號	J-837	地盤	觀塘裕民坊

物料編號	L	層數	每層	總數量	M	X	N	EQ	分格尺寸	使用位置	樓層
UN-HT101a	1584	31	1	31	300	X	5	42	1710	T1CW H-1	10F~25F,29F~48F
UN-HT102a	1584	31	1	31	300	X	5	42	1710	T1CW G-2	10F~25F,29F~48F
UN-HT103a	1399	31	1	31	300	X	4	99.5	1525	T1CW-G-1	10F~25F,29F~48F
UN-HT104a	1016.5	31	1	31	300	X	3	58.25	1142.5	T1CW-G-1	10F~25F,29F~48F
UN-HT105a	1531.5	31	1	31	280	X	5	65.75	1657.5	T1CW-F-2	10F~25F,29F~48F
UN-HT106a	916.5	31	1	31	250	X	3	83.25	1042.5	T1CW-F-2	10F~25F,29F~48F
UN-HT107a	629	31	1	31	250	X	2	64.5	755	T1CW-E-2	10F~25F,29F~48F
UN-HT108a	1554	31	1	31	280	X	5	77	1680	T1CW-E-2	10F~25F,29F~48F
UN-HT109a	1566.5	31	1	31	280	X	5	83.25	1692.5	T1CW-E-1	10F~25F,29F~48F
UN-HT110a	684	31	1	31	300	X	2	42	810	T1CW-D-1	10F~25F,29F~48F
UN-HT111a	916.5	31	1	31	250	X	3	83.25	1042.5	T1CW-A-2	10F~25F,29F~48F
UN-HT112a	1399	31	1	31	300	X	4	99.5	1525	T1CW-A-2	10F~25F,29F~48F
UN-HT113a	1399	31	1	31	300	X	4	99.5	1525	T1CW-A-2	10F~25F,29F~48F
UN-HT114a	1784	31	1	31	280	X	6	52	1910	T1CW-A-1	10F~25F,29F~48F
UN-HT115a	874	31	1	31	250	X	3	62	1000	T1CW-A-1	10F~25F,29F~48F
UN-HT117a	1874	31	1	31	300	X	6	37	2000	T1CW-B-2	10F~25F,29F~48F
UN-HT118a	1541.5	31	1	31	280	X	5	70.75	1667.5	T1CW-B-2	10F~25F,29F~48F
UN-HT120a	1091.5	31	1	31	300	X	3	95.75	1217.5	T1CW-C-1	10F~25F,29F~48F
UN-HT121a	1399	31	1	31	300	X	4	99.5	1525	T1CW-C-1	10F~25F,29F~48F
UN-HT122a	991.5	31	1	31	300	X	3	45.75	1117.5	T1CW-M-1	10F~25F,29F~48F
UN-HT123a	991.5	31	1	31	300	X	3	45.75	1117.5	T1CW-L-2	10F~25F,29F~48F
UN-HT124a	991.5	31	1	31	300	X	3	45.75	1117.5	T1CW-K-1	10F~25F,29F~48F
UN-HT125a	991.5	31	1	31	300	X	3	45.75	1117.5	T1CW-J-2	10F~25F,29F~48F
UN-HT126a	1016.5	31	1	31	300	X	3	58.25	1142.5	T1CW-H-2	10F~25F,29F~48F
UN-HT127a	1399	31	1	31	300	X	4	99.5	1525	T1CW-H-2	10F~25F,29F~48F
UN-HT130a	1234	31	1	31	250	X	4	117	1360	T1CW-B-3	10F~25F,29F~48F


名稱	背板托角	制圖	羅志光	2019.1.07	修改	新增		
材料	X85625	復核	謝永林	2019.1.08	日期	2019.1.31		
顏色	MILL	批準			圖號	UN-HT101a-1		


美特鋁質 有限公司
MIDI Aluminium Fabricator Ltd.


工程號	J-837	地盤	觀塘裕民坊

數據表參見：UN-HT101aS-1

SD梗窗死墻位頂用

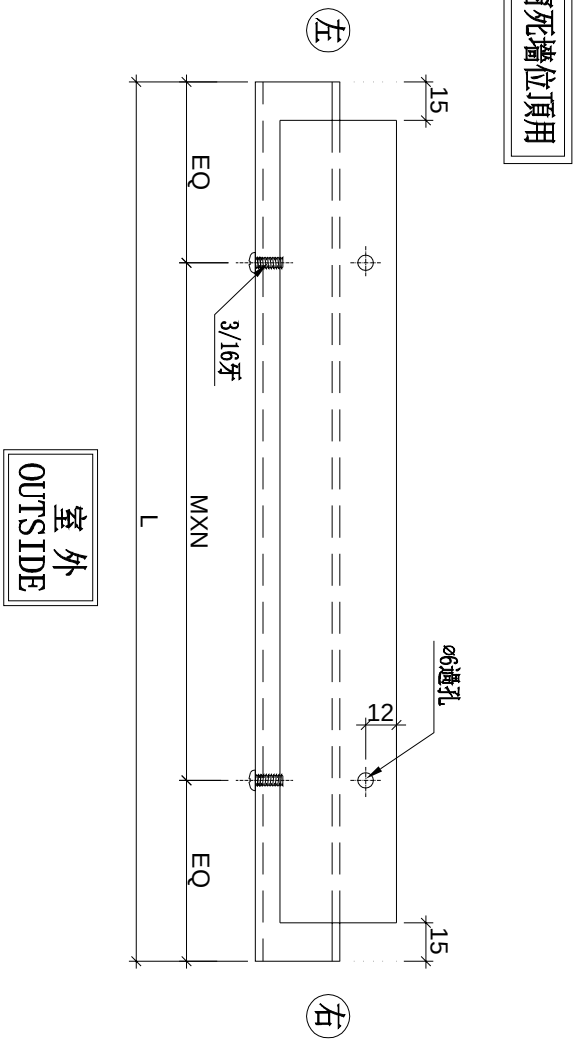

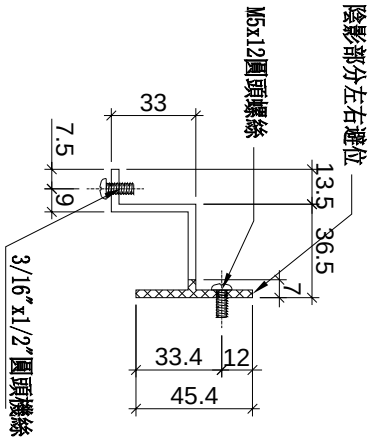

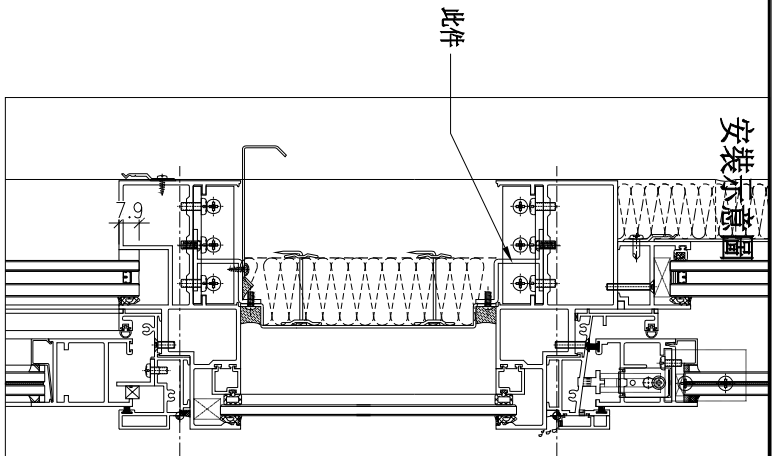

名稱	背板托角	制圖	羅志光	2019.1.07	修改	新增		
材料	X85625	復核	謝永林	2019.1.08	日期	2019.1.31		
顏色	MILL	批準			圖號	UN-HT101aS		

美特鋁質 有限公司
MIDI Aluminium Fabricator Ltd.

工程號	J-837	地盤	觀塘裕民坊

拆圖參見：UN-HT101aS

物料編號	L	層數	每層	總數量	M	X	N	EQ	分格尺寸	使用位置	樓層
UN-HT101aS	781.5	31	1	31	300	X	2	90.75	907.5	T1CW-G-1	10F~25F,29F~48F
UN-HT103aS	634	31	1	31	250	X	2	67	760	T1CW-F-2	10F~25F,29F~48F
UN-HT104aS	841.5	31	1	31	250	X	3	45.75	967.5	T1CW-E-1	10F~25F,29F~48F
UN-HT105aS	966.5	31	1	31	280	X	3	63.25	1092.5	T1CW-D-1	10F~25F,29F~48F
UN-HT106aS	641.5	31	1	31	250	X	2	70.75	767.5	T1CW-D-1	10F~25F,29F~48F
UN-HT107aS	809	31	1	31	300	X	2	104.5	935	T1CW-D-1	10F~25F,29F~48F
UN-HT108aS	1154	31	1	31	250	X	4	77	1280	T1CW-A-3	10F~25F,29F~48F
UN-HT109aS	881.5	31	1	31	250	X	3	65.75	1007.5	T1CW-A-2	10F~25F,29F~48F
UN-HT110aS	881.5	31	1	31	250	X	3	65.75	1007.5	T1CW-B-2	10F~25F,29F~48F
UN-HT111aS	1304	31	1	31	300	X	4	52	1430	T1CW-B-1	10F~25F,29F~48F
UN-HT112aS	909	31	1	31	250	X	3	79.5	1035	T1CW-C-1	10F~25F,29F~48F
UN-HT113aS	741.5	31	1	31	300	X	2	70.75	867.5	T1CW-C-1	10F~25F,29F~48F
UN-HT114aS	809	31	1	31	300	X	2	104.5	935	T1CW-M-2	10F~25F,29F~48F
UN-HT115aS	641.5	31	1	31	250	X	2	70.75	767.5	T1CW-M-1	10F~25F,29F~48F
UN-HT116aS	641.5	31	1	31	250	X	2	70.75	767.5	T1CW-L-2	10F~25F,29F~48F
UN-HT117aS	809	31	1	31	300	X	2	104.5	935	T1CW-L-1	10F~25F,29F~48F
UN-HT118aS	809	31	1	31	300	X	2	104.5	935	T1CW-K-2	10F~25F,29F~48F
UN-HT121aS	834	31	1	31	250	X	3	42	960	T1CW-J-1	10F~25F,29F~48F
UN-HT122aS	1009	31	1	31	300	X	3	54.5	1135	T1CW-H-2	10F~25F,29F~48F
UN-HT123aS	681.5	31	1	31	300	X	2	40.75	807.5	T1CW-H-2	10F~25F,29F~48F

名稱	背板托角	制圖	羅志光	2019.1.07	修改	新增		
材料	X85625	復核	謝永林	2019.1.08	日期	2019.1.31		
顏色	MILL	批準			圖號	UN-HT101aS-1		


美特鋁質 有限公司
MIDI Aluminium Fabricator Ltd.

工程號	J-837	地盤	觀塘裕民坊

轉角梗窗死墻位頂用


物料編號	L	層數	每層	總數量	M	X	N	L1	分格尺寸	使用位置	樓層
UN-HT119a	846.5	31	1	31	300	X	2	117	1075	T1CW-B-1	10F~25F,29F~48F

左

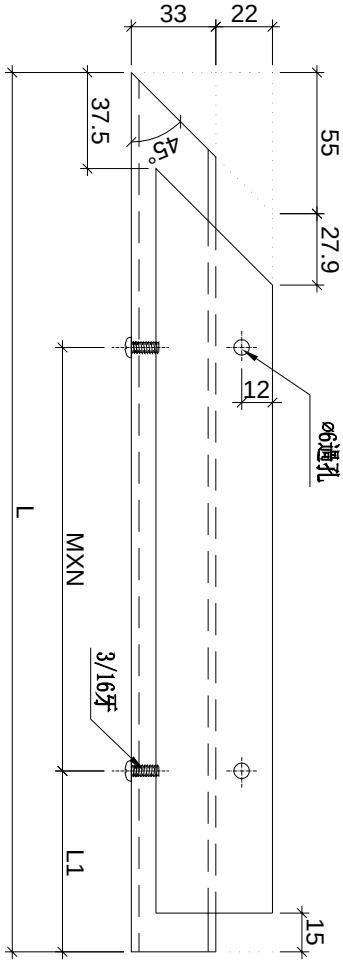


室外
OUTSIDE

右

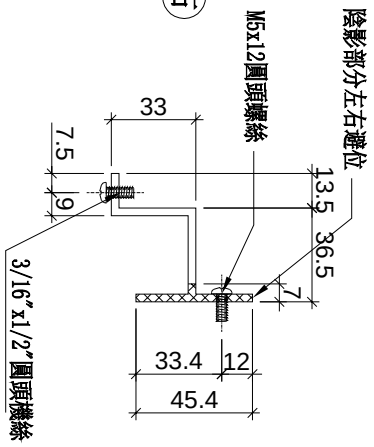

安裝示意圖

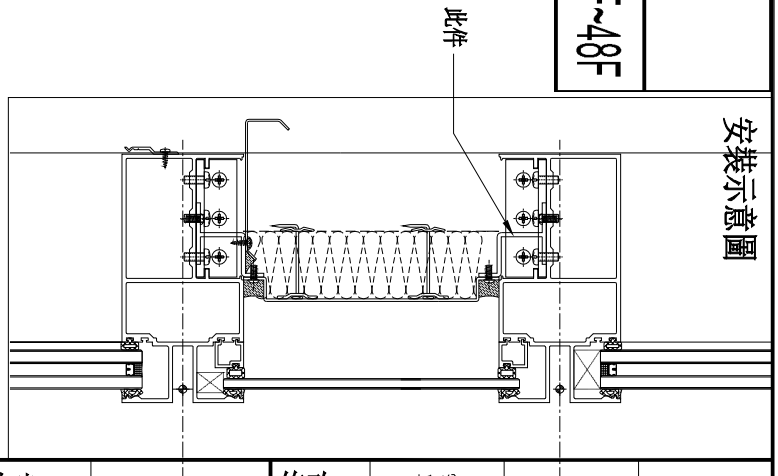

名稱	背板托角	制圖	羅志光	2019.1.07	修改	新增		
材料	X85625	復核	謝永林	2019.1.08	日期	2019.1.31		
顏色	MILL	批準			圖號	UN-HT119a		


美特鋁質 有限公司
MIDI Aluminium Fabricator Ltd.


工廠用


工程號	J-837	地盤	觀塘裕民坊

物料編號	L	層數	每層	總數量	分格尺寸	使用位置	樓層
UN-HM1	601	31	1	31	650	T1CW-A-3	10F~25F 29F~48F
	601	31	1	31	650	T1CW-A-2	10F~25F 29F~48F
	601	31	1	31	650	T1CW-C-1	10F~25F 29F~48F
	601	31	1	31	650	T1CW-M-2	10F~25F 29F~48F
	601	31	1	31	650	T1CW-K-2	10F~25F 29F~48F
	601	31	1	31	650	T1CW-H-2	10F~25F 29F~48F
	601	31	1	31	650	T1CW-G-1	10F~25F 29F~48F
	601	31	1	31	650	T1CW-B-2	10F~25F 29F~48F
	601	31	2	62	650	T1CW-D-1	10F~25F 29F~48F
	601	31	1	31	650	T1CW-L-1	10F~25F 29F~48F
	601	31	1	31	650	T1CW-J-1	10F~25F 29F~48F
UN-HM2	401	31	1	31	450	T1CW-H-1	10F~25F 29F~48F
	401	31	1	31	450	T1CW-G-2	10F~25F 29F~48F
	401	31	1	31	450	T1CW-E-2	10F~25F 29F~48F
	401	31	1	31	450	T1CW-A-1	10F~25F 29F~48F
	401	31	1	31	450	T1CW-B-3	10F~25F 29F~48F
	401	31	1	31	450	T1CW-M-1	10F~25F 29F~48F
	401	31	1	31	450	T1CW-L-2	10F~25F 29F~48F
	401	31	1	31	450	T1CW-C-1	10F~25F 29F~48F
UN-HM26	351	31	1	31	400	T1CW-F-2	10F~25F 29F~48F
UN-TM01	1026	31	1	31	1075	T1CW-G-1	10F~25F 29F~48F
UN-TM02	868.5	31	1	31	917.5	T1CW-K-1	10F~25F 29F~48F
	868.5	31	1	31	917.5	T1CW-J-2	10F~25F 29F~48F
UN-ZM1	503.5	31	1	31	650	T1CW-B-1	10F~25F 29F~48F

生窗死墻位頂用

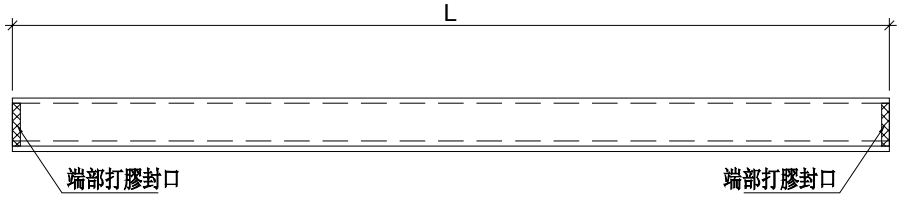

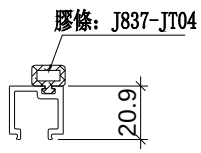

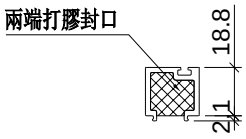

端部打膠示意圖

原 EI/10050 B版

名稱	單玻插線	制圖	羅志光	2019.1.07	修改	新增	A
材料	X85560	復核	謝永林	2019.1.08	日期	2019.1.31	2019.3.3
顏色	EC-DG-S332054 (3塗)	批準			圖號	UN-HM1	


美特鋁質 有限公司
MIDI Aluminium Fabricator Ltd.


工廠用


工程號	J-837	地盤	觀塘裕民坊

物料編號	L	層數	每層	總數量	分格尺寸	使用位置	樓層	備註
UN-HM108	1590	31	1	31	1680	T1CW-E-2	10F~25F 29F~48F	
UN-HM109	1602.5	31	1	31	1692.5	T1CW-E-1	10F~25F 29F~48F	
UN-HM110	720	31	1	31	810	T1CW-D-1	10F~25F 29F~48F	
UN-HM127	1435	31	1	31	1525	T1CW-H-2	10F~25F 29F~48F	
UN-ZM02	888	31	1	31	1075	T1CW-B-1	10F~25F 29F~48F	
			合計:	155				

梗窗死墻位頂用

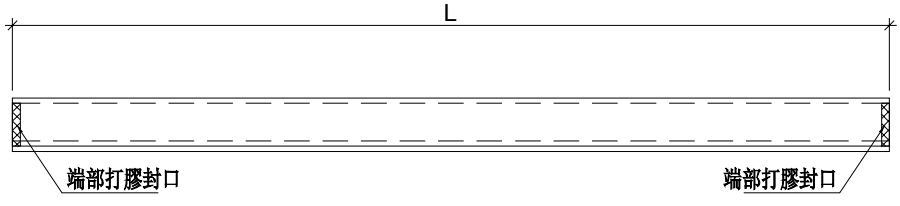

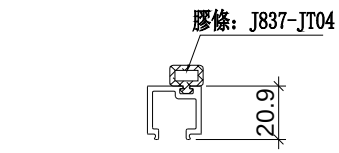

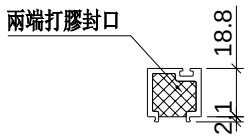


端部打膠示意圖

名稱	單玻插線	制圖	羅志光	2019.1.07	修改	新增		
材料	X85560	復核	謝永林	2019.1.08	日期	2019.1.31		
顏色	EC-DG-S332054 (3塗)	批準			圖號	UN-HM101		

美特鋁質 有限公司
MIDI Aluminium Fabricator Ltd.

工程號	J-837	地盤	觀塘裕民坊

物料編號	L	層數	每層	總數量	分格尺寸	使用位置	樓層
UN-HM101S	858.5	31	1	31	907.5	T1CW-G-1	10F~25F 29F~48F
UN-HM103S	711	31	1	31	760	T1CW-F-2	10F~25F 29F~48F
UN-HM104S	918.5	31	1	31	967.5	T1CW-E-1	10F~25F 29F~48F
UN-HM105S	1043.5	31	1	31	1092.5	T1CW-D-1	10F~25F 29F~48F
UN-HM106S	718.5	31	1	31	767.5	T1CW-D-1	10F~25F 29F~48F
UN-HM107S	886	31	1	31	935	T1CW-D-1	10F~25F 29F~48F
UN-HM108S	1231	31	1	31	1280	T1CW-A-3	10F~25F 29F~48F
UN-HM109S	958.5	31	1	31	1007.5	T1CW-A-2	10F~25F 29F~48F
UN-HM110S	958.5	31	1	31	1007.5	T1CW-B-2	10F~25F 29F~48F
UN-HM111S	1381	31	1	31	1430	T1CW-B-1	10F~25F 29F~48F
UN-HM112S	986	31	1	31	1035	T1CW-C-1	10F~25F 29F~48F
UN-HM113S	818.5	31	1	31	867.5	T1CW-C-1	10F~25F 29F~48F
UN-HM114S	886	31	1	31	935	T1CW-M-2	10F~25F 29F~48F
UN-HM115S	718.5	31	1	31	767.5	T1CW-M-1	10F~25F 29F~48F
UN-HM116S	718.5	31	1	31	767.5	T1CW-L-2	10F~25F 29F~48F
UN-HM117S	886	31	1	31	935	T1CW-L-1	10F~25F 29F~48F
UN-HM118S	886	31	1	31	935	T1CW-K-2	10F~25F 29F~48F
UN-HM121S	911	31	1	31	960	T1CW-J-1	10F~25F 29F~48F
UN-HM122S	1086	31	1	31	1135	T1CW-H-2	10F~25F 29F~48F
UN-HM123S	758.5	31	1	31	807.5	T1CW-H-2	10F~25F 29F~48F
		合計：		620			

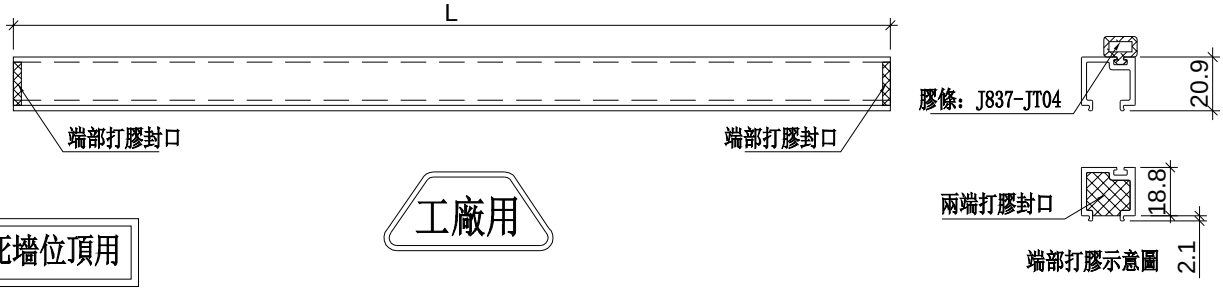

工廠用

SD死墻位頂用

名稱	單玻插線	制圖	羅志光	2019.1.07	修改	新增		
材料	X85560	復核	謝永林	2019.1.08	日期	2019.1.31		
顏色	EC-DG-S332054 (3塗)	批準			圖號	UN-HM101S		


美特鋁質 有限公司
MIDI Aluminium Fabricator Ltd.

工廠用

工程號	J-837	地盤	觀塘裕民坊

物料編號	七	層數	每層	總數量	分格尺寸	使用位置	樓層
UN-HM1a	601	31	1	31	650	T1CW-A-3	10F~25F 29F~48F
	601	31	1	31	650	T1CW-A-2	10F~25F 29F~48F
	601	31	1	31	650	T1CW-C-1	10F~25F 29F~48F
	601	31	1	31	650	T1CW-M-2	10F~25F 29F~48F
	601	31	1	31	650	T1CW-K-2	10F~25F 29F~48F
	601	31	1	31	650	T1CW-H-2	10F~25F 29F~48F
	601	31	1	31	650	T1CW-G-1	10F~25F 29F~48F
	601	31	1	31	650	T1CW-B-2	10F~25F 29F~48F
	601	31	2	62	650	T1CW-D-1	10F~25F 29F~48F
	601	31	1	31	650	T1CW-L-1	10F~25F 29F~48F
	601	31	1	31	650	T1CW-J-1	10F~25F 29F~48F
UN-HM2a	401	31	1	31	450	T1CW-H-1	10F~25F 29F~48F
	401	31	1	31	450	T1CW-G-2	10F~25F 29F~48F
	401	31	1	31	450	T1CW-E-2	10F~25F 29F~48F
	401	31	1	31	450	T1CW-A-1	10F~25F 29F~48F
	401	31	1	31	450	T1CW-B-3	10F~25F 29F~48F
	401	31	1	31	450	T1CW-M-1	10F~25F 29F~48F
	401	31	1	31	450	T1CW-L-2	10F~25F 29F~48F
	401	31	1	31	450	T1CW-C-1	10F~25F 29F~48F
UN-HM26a	351	31	1	31	400	T1CW-F-2	10F~25F 29F~48F
UN-TM01a	1026	31	1	31	1075	T1CW-G-1	10F~25F 29F~48F
UN-TM02a	868.5	31	1	31	917.5	T1CW-K-1	10F~25F 29F~48F
	868.5	31	1	31	917.5	T1CW-J-2	10F~25F 29F~48F
UN-ZM1a	503.5	31	1	31	650	T1CW-B-1	10F~25F 29F~48F

生窗死墻位底用

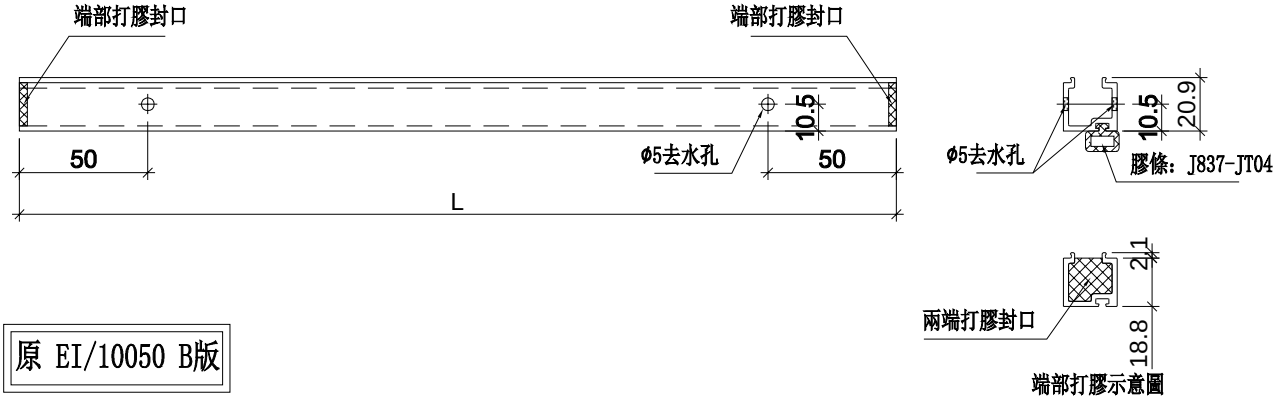

原 EI/10050 B版

名稱	單玻插線	制圖	羅志光	2019.1.07	修改	新增	A	
材料	X85560	復核	謝永林	2019.1.08	日期	2019.1.31	2019.3.3	
顏色	EC-DG-S332054 (3塗)	批準			圖號	UN-HM1a		


美特鋁質 有限公司
MIDI Aluminium Fabricator Ltd.

工廠用

工程號	J-837	地盤	觀塘裕民坊

物料編號	L	層數	每層	總數量	分格尺寸	使用位置	樓層	備註
UN-HM108a	1590	31	1	31	1680	T1CW-E-2	10F~25F 29F~48F	
UN-HM109a	1602.5	31	1	31	1692.5	T1CW-E-1	10F~25F 29F~48F	
UN-HM110a	720	31	1	31	810	T1CW-D-1	10F~25F 29F~48F	
UN-HM127a	1435	31	1	31	1525	T1CW-H-2	10F~25F 29F~48F	
UN-ZM02a	888	31	1	31	1075	T1CW-B-1	10F~25F 29F~48F	
			合計:	155				

梗窗死墻位底用

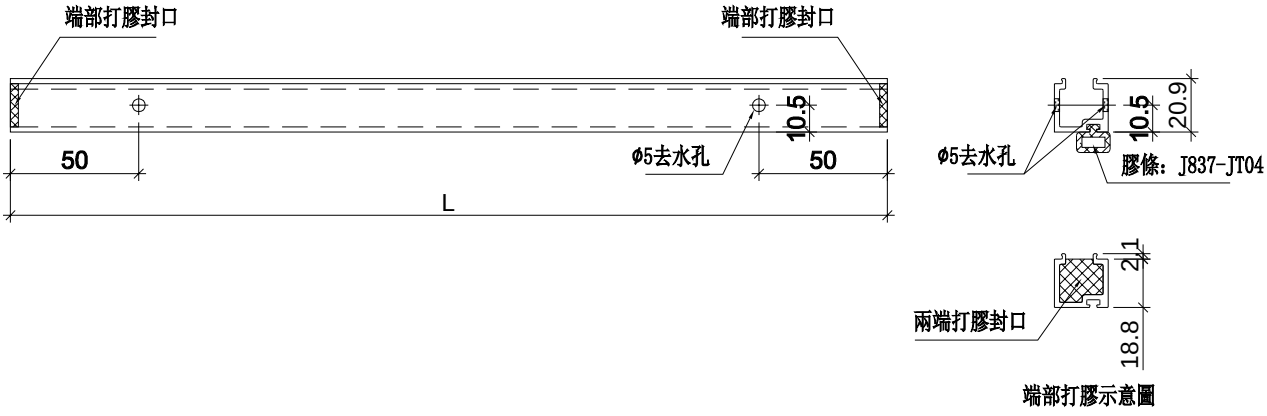

端部打膠示意圖

名稱	單玻插線	制圖	羅志光	2019.1.07	修改	新增		
材料	X85560	復核	謝永林	2019.1.08	日期	2019.1.31		
顏色	EC-DG-S332054 (3塗)	批準			圖號	UN-HM101a		


美特鋁質 有限公司
MIDI Aluminium Fabricator Ltd.

工廠用

工程號	J-837	地盤	觀塘裕民坊

物料編號	L	層數	每層	總數量	分格尺寸	使用位置	樓層
UN-HM101Sa	858.5	25	1	25	907.5	T1CW-G-1	11F~16F,18F~22F,25F,29F,31F~36F,38F~42F,45F~48F
UN-HM103Sa	711	25	1	25	760	T1CW-F-2	11F~16F,18F~22F,25F,29F,31F~36F,38F~42F,45F~48F
UN-HM104Sa	918.5	25	1	25	967.5	T1CW-E-1	11F~16F,18F~22F,25F,29F,31F~36F,38F~42F,45F~48F
UN-HM105Sa	1043.5	25	1	25	1092.5	T1CW-D-1	11F~16F,18F~22F,25F,29F,31F~36F,38F~42F,45F~48F
UN-HM106Sa	718.5	25	1	25	767.5	T1CW-D-1	11F~16F,18F~22F,25F,29F,31F~36F,38F~42F,45F~48F
UN-HM107Sa	886	25	1	25	935	T1CW-D-1	11F~16F,18F~22F,25F,29F,31F~36F,38F~42F,45F~48F
UN-HM108Sa	1231	25	1	25	1280	T1CW-A-3	11F~16F,18F~22F,25F,29F,31F~36F,38F~42F,45F~48F
UN-HM109Sa	958.5	25	1	25	1007.5	T1CW-A-2	11F~16F,18F~22F,25F,29F,31F~36F,38F~42F,45F~48F
UN-HM110Sa	958.5	25	1	25	1007.5	T1CW-B-2	11F~16F,18F~22F,25F,29F,31F~36F,38F~42F,45F~48F
UN-HM111Sa	1381	25	1	25	1430	T1CW-B-1	11F~16F,18F~22F,25F,29F,31F~36F,38F~42F,45F~48F
UN-HM112Sa	986	25	1	25	1035	T1CW-C-1	11F~16F,18F~22F,25F,29F,31F~36F,38F~42F,45F~48F
UN-HM113Sa	818.5	25	1	25	867.5	T1CW-C-1	11F~16F,18F~22F,25F,29F,31F~36F,38F~42F,45F~48F
UN-HM114Sa	886	25	1	25	935	T1CW-M-2	11F~16F,18F~22F,25F,29F,31F~36F,38F~42F,45F~48F
UN-HM115Sa	718.5	25	1	25	767.5	T1CW-M-1	11F~16F,18F~22F,25F,29F,31F~36F,38F~42F,45F~48F
UN-HM116Sa	718.5	25	1	25	767.5	T1CW-L-2	11F~16F,18F~22F,25F,29F,31F~36F,38F~42F,45F~48F
UN-HM117Sa	886	25	1	25	935	T1CW-L-1	11F~16F,18F~22F,25F,29F,31F~36F,38F~42F,45F~48F
UN-HM118Sa	886	25	1	25	935	T1CW-K-2	11F~16F,18F~22F,25F,29F,31F~36F,38F~42F,45F~48F
UN-HM121Sa	911	25	1	25	960	T1CW-J-1	11F~16F,18F~22F,25F,29F,31F~36F,38F~42F,45F~48F
UN-HM122Sa	1086	25	1	25	1135	T1CW-H-2	11F~16F,18F~22F,25F,29F,31F~36F,38F~42F,45F~48F
UN-HM123Sa	758.5	25	1	25	807.5	T1CW-H-2	11F~16F,18F~22F,25F,29F,31F~36F,38F~42F,45F~48F
		合計：		500			

SD死墻底用

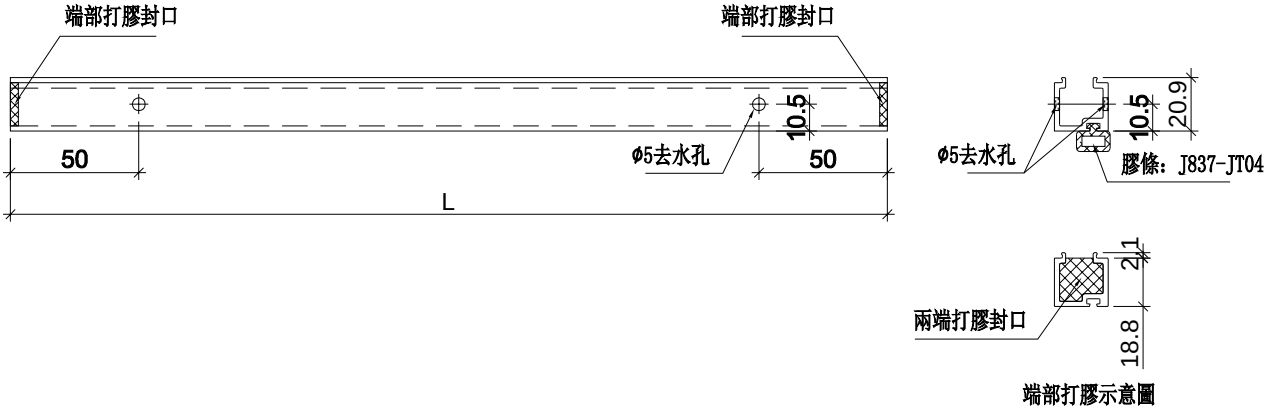

端部打膠示意圖

名稱	單玻插線	制圖	羅志光	2019.1.07	修改	新增		
材料	X85560	復核	謝永林	2019.1.08	日期	2019.1.31		
顏色	EC-DG-S332054 (3塗)	批準			圖號	UN-HM101Sa		


美特鋁質 有限公司
MIDI Aluminium Fabricator Ltd.


工廠用

工程號	J-837	地盤	觀塘裕民坊

物料編號	L	層數	每層	總數量	分格尺寸	B (左邊)	C (右邊)	使用位置	樓層
UN-HM101S(D)	858.5	6	1	6	907.5	170.5	無	T1CW-G-1	10F,17F,23F,30F,37F,43F
UN-HM103S(D)	711	6	1	6	760	無	170.5	T1CW-F-2	10F,17F,23F,30F,37F,43F
UN-HM104S(D)	918.5	6	1	6	967.5	170.5	無	T1CW-E-1	10F,17F,23F,30F,37F,43F
UN-HM105S(D)	1043.5	6	1	6	1092.5	170.5	無	T1CW-D-1	10F,17F,23F,30F,37F,43F
UN-HM106S(D)	718.5	6	1	6	767.5	無	170.5	T1CW-D-1	10F,17F,23F,30F,37F,43F
UN-HM107S(D)	886	6	1	6	935	170.5	無	T1CW-D-1	10F,17F,23F,30F,37F,43F
UN-HM108S(D)	1231	6	1	6	1280	170.5	無	T1CW-A-3	10F,17F,23F,30F,37F,43F
UN-HM109S(D)	958.5	6	1	6	1007.5	無	170.5	T1CW-A-2	10F,17F,23F,30F,37F,43F
UN-HM110S(D)	958.5	6	1	6	1007.5	170.5	無	T1CW-B-2	10F,17F,23F,30F,37F,43F
UN-HM111S(D)	1381	6	1	6	1430	無	170.5	T1CW-B-1	10F,17F,23F,30F,37F,43F
UN-HM112S(D)	986	6	1	6	1035	170.5	無	T1CW-C-1	10F,17F,23F,30F,37F,43F
UN-HM113S(D)	818.5	6	1	6	867.5	無	170.5	T1CW-C-1	10F,17F,23F,30F,37F,43F
UN-HM114S(D)	886	6	1	6	935	170.5	無	T1CW-M-2	10F,17F,23F,30F,37F,43F
UN-HM115S(D)	718.5	6	1	6	767.5	無	170.5	T1CW-M-1	10F,17F,23F,30F,37F,43F
UN-HM116S(D)	718.5	6	1	6	767.5	170.5	無	T1CW-L-2	10F,17F,23F,30F,37F,43F
UN-HM117S(D)	886	6	1	6	935	無	170.5	T1CW-L-1	10F,17F,23F,30F,37F,43F
UN-HM118S(D)	886	6	1	6	935	170.5	無	T1CW-K-2	10F,17F,23F,30F,37F,43F
UN-HM121S(D)	911	6	1	6	960	無	170.5	T1CW-J-1	10F,17F,23F,30F,37F,43F
UN-HM122S(D)	1086	6	1	6	1135	170.5	無	T1CW-H-2	10F,17F,23F,30F,37F,43F
UN-HM123S(D)	758.5	6	1	6	807.5	無	170.5	T1CW-H-2	10F,17F,23F,30F,37F,43F
		合計：		120					

SD死墻底吊船位用

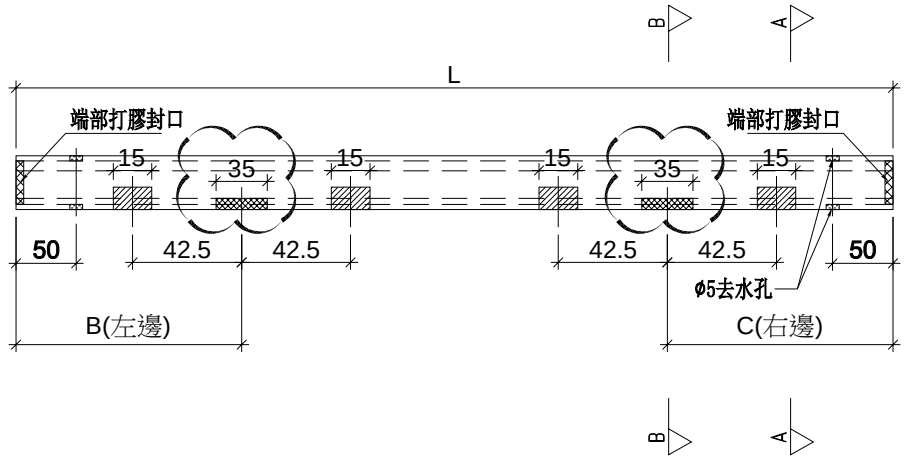

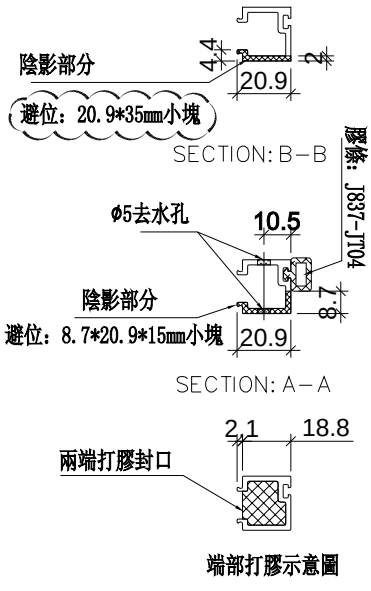



名稱	單玻插線	制圖	羅志光	2019.1.07	修改	新增	A
材料	X85560	復核	謝永林	2019.1.08	日期	2019.1.31	2019.2.20
顏色	EC-DG-S332054 (3塗)	批準			圖號	UN-HM101S(D)	

美特鋁質 有限公司
MIDI Aluminium Fabricator Ltd.


工程號	J-837	地盤	觀塘裕民坊


單玻插線避位示意圖（SD吊船位用）
*適用于T1~T5座

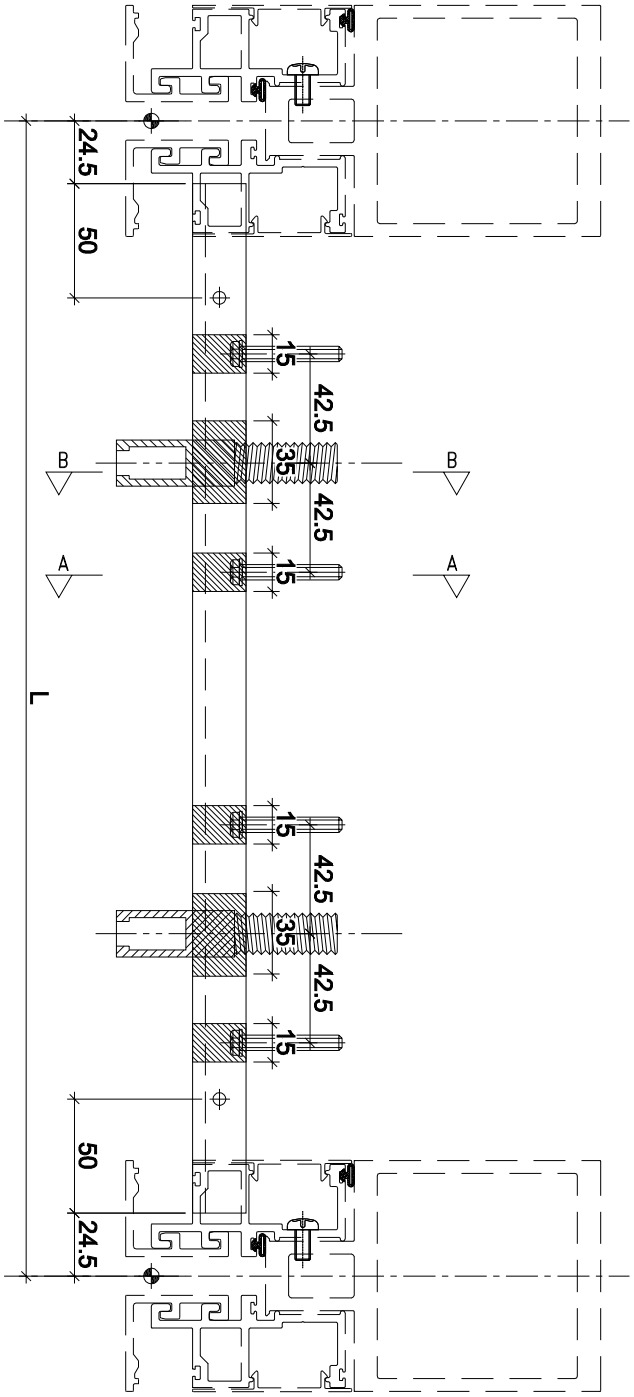

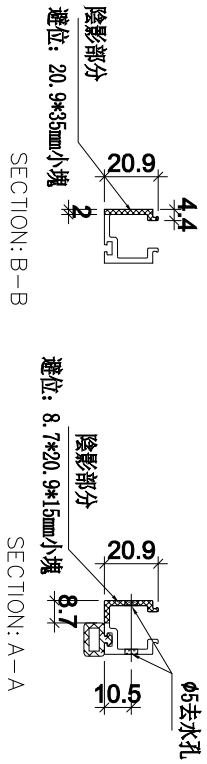

安裝示意圖：(SD吊船位用)

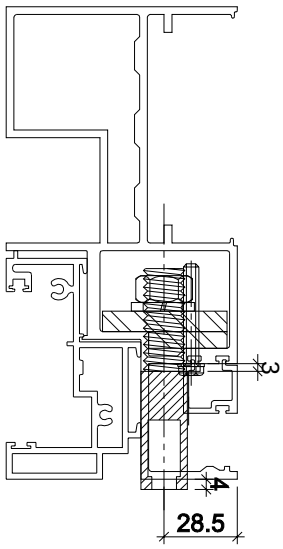

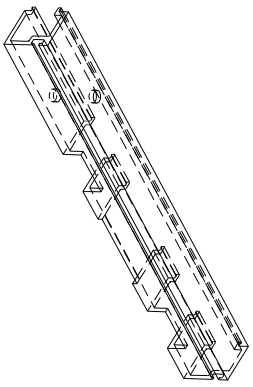

名稱	單玻插線(SD門吊船位避位示意圖)	制圖	羅志光	2019.1.07	修改	新增		
材料	X85560	復核	謝永林	2019.1.08	日期	2019.1.20		
顏色	EC-DG-S332054 (3塗)	批準			圖號	UN-HM101S(D)a		


美特鋁質 有限公司
MIDI Aluminium Fabricator Ltd.


工程號	J-837	地盤	觀塘裕民坊


物料編號	L	層數	每層	總數量	分格尺寸	使用位置	樓層	修改
UN-EH1	625	31	1	31	650	T1CW-E-1	10F~25F 29F~48F	
	625	31	2	62	650	T1CW-F-2	10F~25F 29F~48F	
	625	31	1	31	650	T1CW-A-2	10F~25F 29F~48F	
	625	31	1	31	650	T1CW-C-1	10F~25F 29F~48F	
	625	31	1	31	650	T1CW-M-1	10F~25F 29F~48F	
	625	31	1	31	650	T1CW-K-1	10F~25F 29F~48F	
	625	31	1	31	650	T1CW-H-2	10F~25F 29F~48F	
	625	31	1	31	650	T1CW-G-1	10F~25F 29F~48F	
	625	31	1	31	650	T1CW-A-2	10F~25F 29F~48F	
	625	31	1	31	650	T1CW-B-2	10F~25F 29F~48F	
UN-EH2	425	31	1	31	450	T1CW-D-1	10F~25F 29F~48F	
	425	31	1	31	450	T1CW-H-2	10F~25F 29F~48F	
	425	31	1	31	450	T1CW-G-2	10F~25F 29F~48F	
	425	31	1	31	450	T1CW-B-3	10F~25F 29F~48F	
UN-EH16	525	31	1	31	550	T1CW-A-1	10F~25F 29F~48F	

新增

SHL生窗死墻位二合一頂用

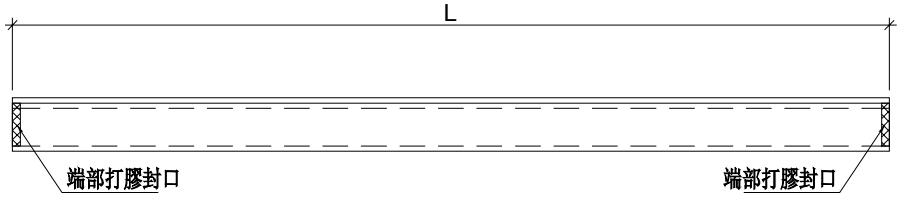

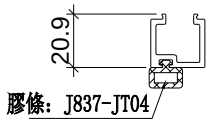

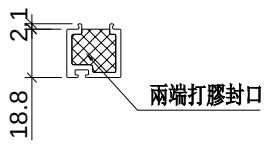

端部打膠示意圖

名稱	單玻插線	制圖	羅志光	2019.01.22	修改	新增		
材料	X85560	復核	謝永林	2019.01.25	日期	2019.1.31		
顏色	EC-DG-S332054 (3塗)	批準			圖號	UN-EH1		


美特鋁質 有限公司
MIDI Aluminium Fabricator Ltd.

工程號	J-837	地盤	觀塘裕民坊

物料編號	L	層數	每層	總數量	分格尺寸	使用位置	樓層
UN-EH1R	625	31	1	31	650	T1CW-G-1	10F~25F 29F~48F
	625	31	1	31	650	T1CW-B-2	10F~25F 29F~48F
	625	31	1	31	650	T1CW-L-2	10F~25F 29F~48F
	625	31	1	31	650	T1CW-J-2	10F~25F 29F~48F
	625	31	1	31	650	T1CW-A-2	10F~25F 29F~48F
	625	31	1	31	650	T1CW-C-1	10F~25F 29F~48F
	625	31	1	31	650	T1CW-E-1	10F~25F 29F~48F
	625	31	1	31	650	T1CW-H-2	10F~25F 29F~48F
UN-EH2R	425	31	1	31	450	T1CW-E-2	10F~25F 29F~48F
	425	31	1	31	450	T1CW-H-1	10F~25F 29F~48F
	425	31	1	31	450	T1CW-A-1	10F~25F 29F~48F
	425	31	1	31	450	T1CW-D-1	10F~25F 29F~48F

新增

SHR生窗死墻位二合一頂用

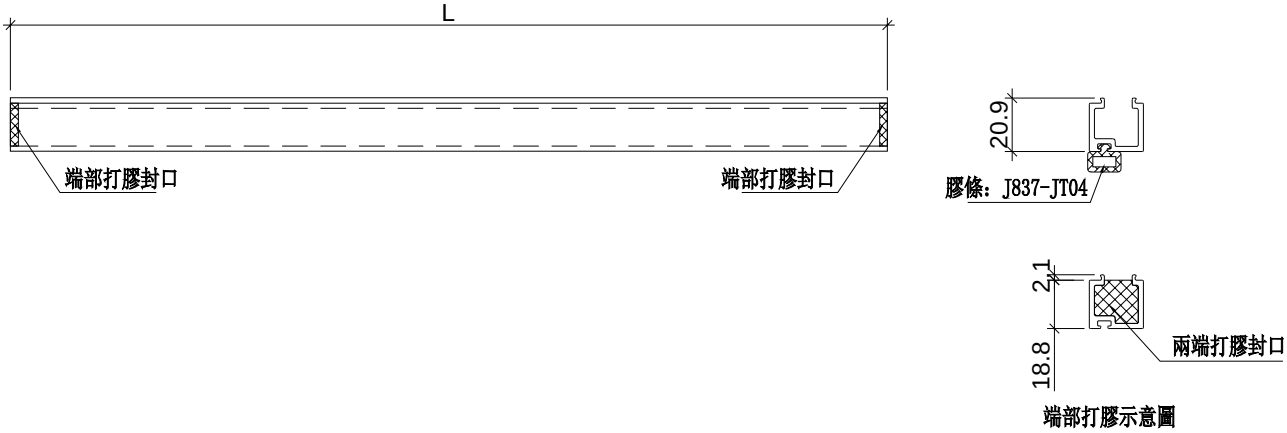

端部打膠示意圖

名稱	單玻插線	制圖	羅志光	2019.01.22	修改	新增		
材料	X85560	復核	謝永林	2019.01.25	日期	2019.1.31		
顏色	EC-DG-S332054 (3塗)	批準			圖號	UN-EH1R		


美特鋁質 有限公司
MIDI Aluminium Fabricator Ltd.


工程號	J-837	地盤	觀塘裕民坊

物料編號	L	層數	每層	總數量	分格尺寸	使用位置	樓層
UN-EH102	1664.5	31	1	31	1710	T1CW G-2	10F~25F 29F~48F
UN-EH103	1479.5	31	1	31	1525	T1CW-G-1	10F~25F 29F~48F
UN-EH105	1612	31	1	31	1657.5	T1CW-F-2	10F~25F 29F~48F
UN-EH106	997	31	1	31	1042.5	T1CW-F-2	10F~25F 29F~48F
UN-EH111	997	31	1	31	1042.5	T1CW-A-2	10F~25F 29F~48F
UN-EH113	1479.5	31	1	31	1525	T1CW-A-2	10F~25F 29F~48F
UN-EH115	954.5	31	1	31	1000	T1CW-A-1	10F~25F 29F~48F
UN-EH117	1954.5	31	1	31	2000	T1CW-B-2	10F~25F 29F~48F
UN-EH120	1172	31	1	31	1217.5	T1CW-C-1	10F~25F 29F~48F
UN-EH122	1072	31	1	31	1117.5	T1CW-M-1	10F~25F 29F~48F
UN-EH124	1072	31	1	31	1117.5	T1CW-K-1	10F~25F 29F~48F
UN-EH126	1097	31	1	31	1142.5	T1CW-H-2	10F~25F 29F~48F
UN-EH130	1314.5	31	1	31	1360	T1CW-B-3	10F~25F 29F~48F
	合計:			403			


新增

梗窗死墻位二合一頂用

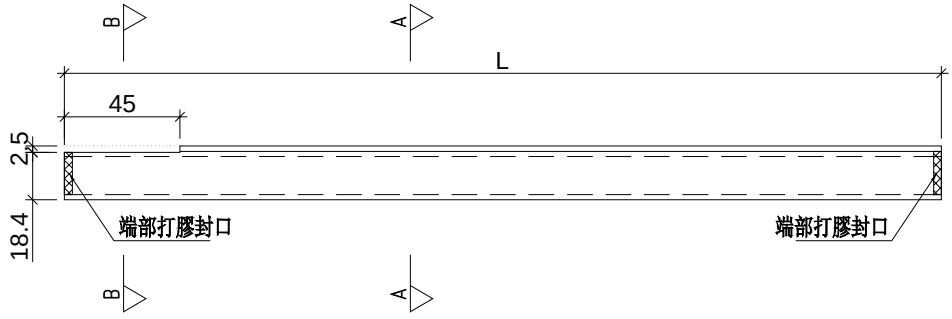


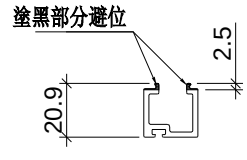

SECTION: B－B

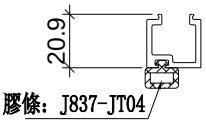

SECTION: A－A

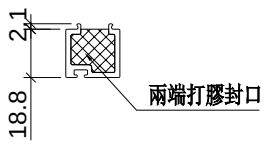

端部打膠示意圖

名稱	單玻插線	制圖	羅志光	2019.01.22	修改	新增		
材料	X85560	復核	謝永林	2019.01.25	日期	2019.1.31		
顏色	EC-DG-S332054 (3塗)	批準			圖號	UN-EH102		


美特鋁質 有限公司
MIDI Aluminium Fabricator Ltd.


工程號	J-837	地盤	觀塘裕民坊


物料編號	L	層數	每層	總數量	分格尺寸	使用位置	樓層
UN-EH101R	1664.5	31	1	31	1710	T1CW H-1	10F~25F 29F~48F
UN-EH104R	1097	31	1	31	1142.5	T1CW-G-1	10F~25F 29F~48F
UN-EH107R	709.5	31	1	31	755	T1CW-E-2	10F~25F 29F~48F
UN-EH112R	1479.5	31	1	31	1525	T1CW-A-2	10F~25F 29F~48F
UN-EH114R	1864.5	31	1	31	1910	T1CW-A-1	10F~25F 29F~48F
UN-EH118R	1622	31	1	31	1667.5	T1CW-B-2	10F~25F 29F~48F
UN-EH121R	1479.5	31	1	31	1525	T1CW-C-1	10F~25F 29F~48F
UN-EH123R	1072	31	1	31	1117.5	T1CW-L-2	10F~25F 29F~48F
UN-EH125R	1072	31	1	31	1117.5	T1CW-J-2	10F~25F 29F~48F
	合計:			279			


新增

梗窗死墻位二合一頂用

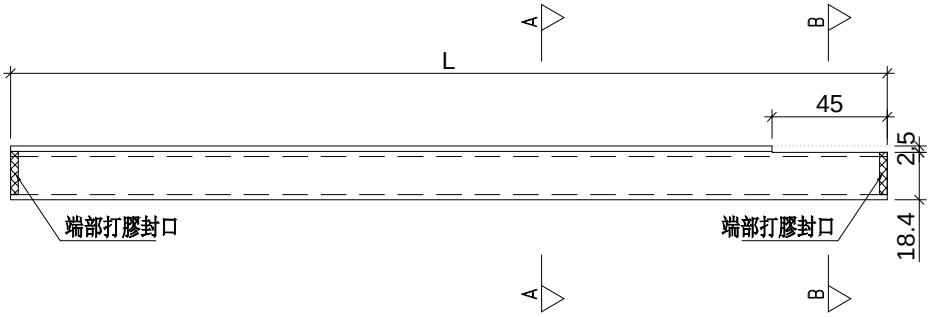

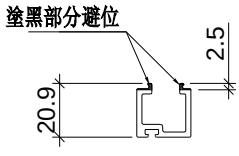

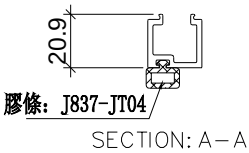

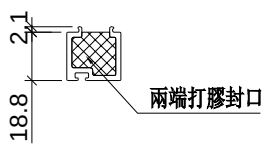

端部打膠示意圖

名稱	單玻插線	制圖	羅志光	2019.01.22	修改	新增		
材料	X85560	復核	謝永林	2019.01.25	日期	2019.1.31		
顏色	EC-DG-S332054 (3塗)	批準			圖號	UN-EH101R		


美特鋁質 有限公司
MIDI Aluminium Fabricator Ltd.

工程號	J-837	地盤	觀塘裕民坊

物料編號	L	層數	每層	總數量	分格尺寸	使用位置	樓層	修改
UN-EH1a	625	31	1	31	650	T1CW-E-1	10F~25F 29F~48F	
	625	31	2	62	650	T1CW-F-2	10F~25F 29F~48F	
	625	31	1	31	650	T1CW-A-2	10F~25F 29F~48F	
	625	31	1	31	650	T1CW-C-1	10F~25F 29F~48F	
	625	31	1	31	650	T1CW-M-1	10F~25F 29F~48F	
	625	31	1	31	650	T1CW-K-1	10F~25F 29F~48F	
	625	31	1	31	650	T1CW-H-2	10F~25F 29F~48F	
	625	31	1	31	650	T1CW-G-1	10F~25F 29F~48F	
	625	31	1	31	650	T1CW-A-2	10F~25F 29F~48F	
	625	31	1	31	650	T1CW-B-2	10F~25F 29F~48F	
UN-EH2a	425	31	1	31	450	T1CW-D-1	10F~25F 29F~48F	
	425	31	1	31	450	T1CW-H-2	10F~25F 29F~48F	
	425	31	1	31	450	T1CW-G-2	10F~25F 29F~48F	
	425	31	1	31	450	T1CW-B-3	10F~25F 29F~48F	
UN-EH16a	525	31	1	31	550	T1CW-A-1	10F~25F 29F~48F	

新增

SHL生窗死墻位二合一底用

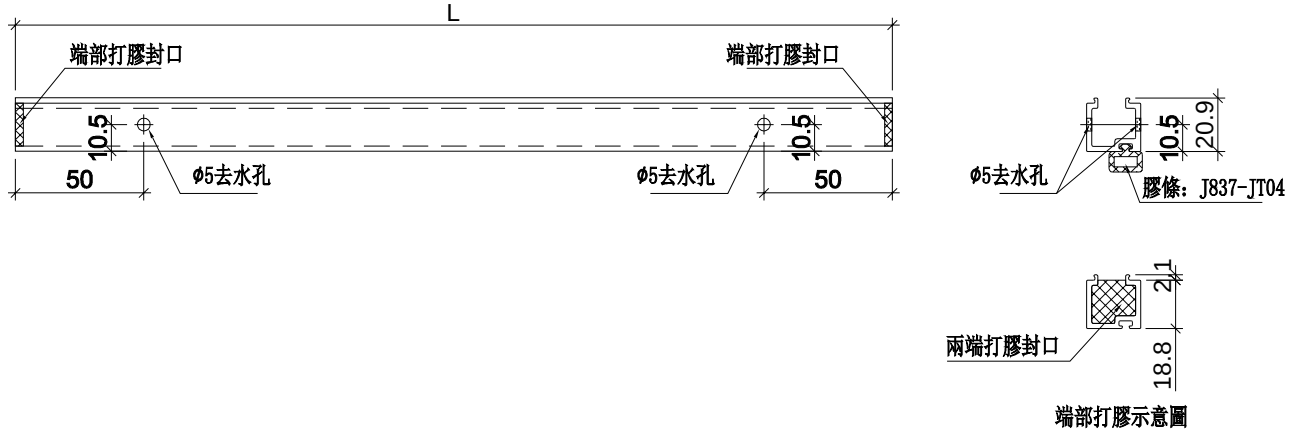

端部打膠示意圖

名稱	單玻插線	制圖	羅志光	2019.01.22	修改	新增		
材料	X85560	復核	謝永林	2019.01.25	日期	2019.1.31		
顏色	EC-DG-S332054 (3塗)	批準			圖號	UN-EH1a		


美特鋁質 有限公司
MIDI Aluminium Fabricator Ltd.

工程號	J-837	地盤	觀塘裕民坊

物料編號	L	層數	每層	總數量	分格尺寸	使用位置	樓層
UN-EH1aR	625	31	1	31	650	T1CW-G-1	10F~25F 29F~48F
	625	31	1	31	650	T1CW-B-2	10F~25F 29F~48F
	625	31	1	31	650	T1CW-L-2	10F~25F 29F~48F
	625	31	1	31	650	T1CW-J-2	10F~25F 29F~48F
	625	31	1	31	650	T1CW-A-2	10F~25F 29F~48F
	625	31	1	31	650	T1CW-C-1	10F~25F 29F~48F
	625	31	1	31	650	T1CW-E-1	10F~25F 29F~48F
	625	31	1	31	650	T1CW-H-2	10F~25F 29F~48F
UN-EH2aR	425	31	1	31	450	T1CW-E-2	10F~25F 29F~48F
	425	31	1	31	450	T1CW-H-1	10F~25F 29F~48F
	425	31	1	31	450	T1CW-A-1	10F~25F 29F~48F
	425	31	1	31	450	T1CW-D-1	10F~25F 29F~48F

新增

SHR生窗死墻位二合一底用

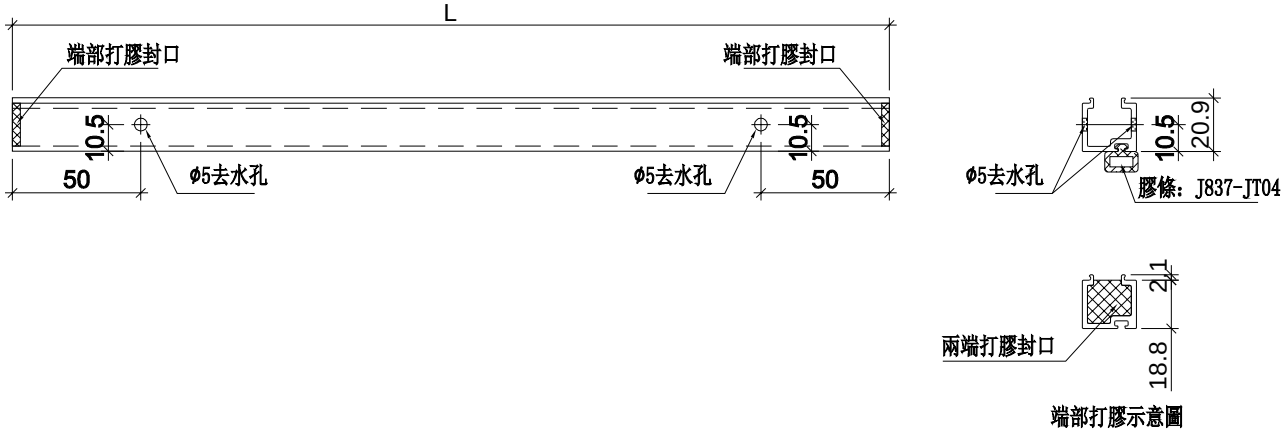

端部打膠示意圖

名稱	單玻插線	制圖	羅志光	2019.01.22	修改	新增		
材料	X85560	復核	謝永林	2019.01.25	日期	2019.1.31		
顏色	EC-DG-S332054 (3塗)	批準			圖號	UN-EH1aR		


美特鋁質 有限公司
MIDI Aluminium Fabricator Ltd.


工程號	J-837	地盤	觀塘裕民坊

物料編號	L	層數	每層	總數量	分格尺寸	使用位置	樓層
UN-EH102a	1664.5	31	1	31	1710	T1CW G-2	10F~25F,29F~48F
UN-EH103a	1479.5	31	1	31	1525	T1CW-G-1	10F~25F,29F~48F
UN-EH105a	1612	31	1	31	1657.5	T1CW-F-2	10F~25F,29F~48F
UN-EH106a	997	31	1	31	1042.5	T1CW-F-2	10F~25F,29F~48F
UN-EH111a	997	31	1	31	1042.5	T1CW-A-2	10F~25F,29F~48F
UN-EH113a	1479.5	31	1	31	1525	T1CW-A-2	10F~25F,29F~48F
UN-EH115a	954.5	31	1	31	1000	T1CW-A-1	10F~25F,29F~48F
UN-EH117a	1954.5	31	1	31	2000	T1CW-B-2	10F~25F,29F~48F
UN-EH120a	1172	31	1	31	1217.5	T1CW-C-1	10F~25F,29F~48F
UN-EH122a	1072	31	1	31	1117.5	T1CW-M-1	10F~25F,29F~48F
UN-EH124a	1072	31	1	31	1117.5	T1CW-K-1	10F~25F,29F~48F
UN-EH126a	1097	31	1	31	1142.5	T1CW-H-2	10F~25F,29F~48F
UN-EH130a	1314.5	31	1	31	1360	T1CW-B-3	10F~25F,29F~48F
	合計:			403			


新增

梗窗死墻位二合一底用

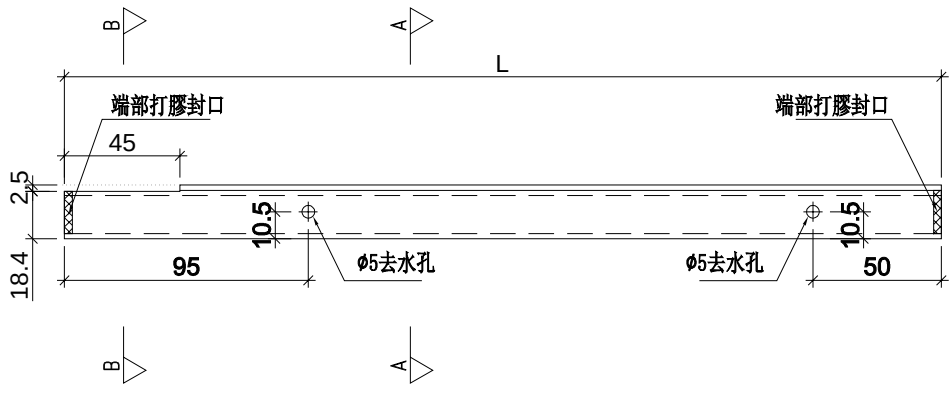


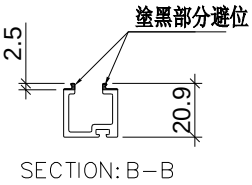

SECTION: B—B

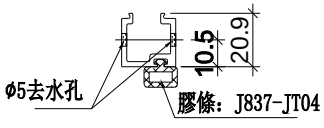

SECTION: A—A

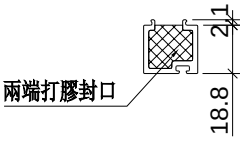

端部打膠示意圖

名稱	單玻插線	制圖	羅志光	2019.01.22	修改	新增		
材料	X85560	復核	謝永林	2019.01.25	日期	2019.1.31		
顏色	EC-DG-S332054 (3塗)	批準			圖號	UN-EH102a		


美特鋁質 有限公司
MIDI Aluminium Fabricator Ltd.


工程號	J-837	地盤	觀塘裕民坊


物料編號	L	層數	每層	總數量	分格尺寸	使用位置	樓層
UN-EH101aR	1664.5	31	1	31	1710	T1CW H-1	10F~25F,29F~48F
UN-EH104aR	1097	31	1	31	1142.5	T1CW-G-1	10F~25F,29F~48F
UN-EH107aR	709.5	31	1	31	755	T1CW-E-2	10F~25F,29F~48F
UN-EH112aR	1479.5	31	1	31	1525	T1CW-A-2	10F~25F,29F~48F
UN-EH114aR	1864.5	31	1	31	1910	T1CW-A-1	10F~25F,29F~48F
UN-EH118aR	1622	31	1	31	1667.5	T1CW-B-2	10F~25F,29F~48F
UN-EH121aR	1479.5	31	1	31	1525	T1CW-C-1	10F~25F,29F~48F
UN-EH123aR	1072	31	1	31	1117.5	T1CW-L-2	10F~25F,29F~48F
UN-EH125aR	1072	31	1	31	1117.5	T1CW-J-2	10F~25F,29F~48F
	合計:			279			


新增

梗窗死墻位二合一底用

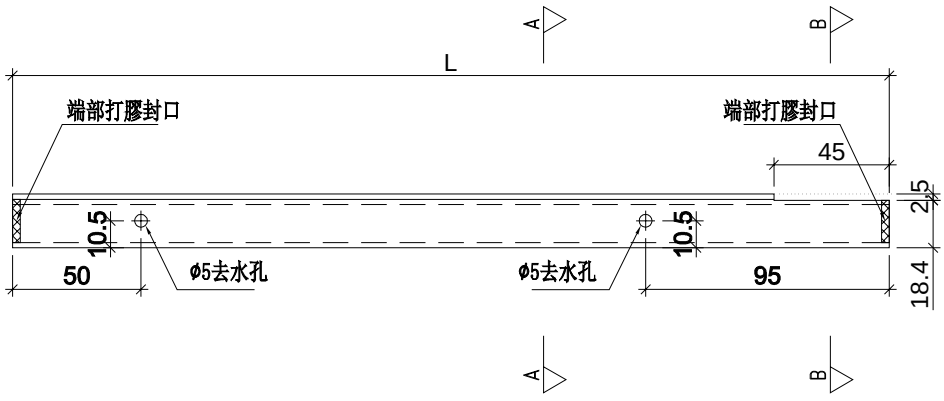

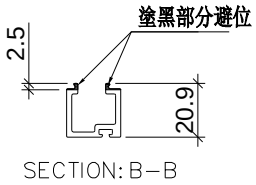


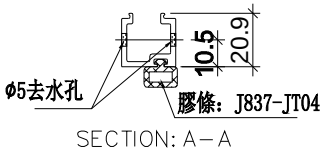

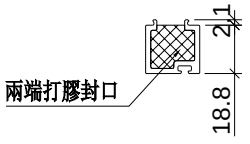

端部打膠示意圖

名稱	單玻插線	制圖	羅志光	2019.01.22	修改	新增		
材料	X85560	復核	謝永林	2019.01.25	日期	2019.1.31		
顏色	EC-DG-S332054 (3塗)	批準			圖號	UN-EH101aR		

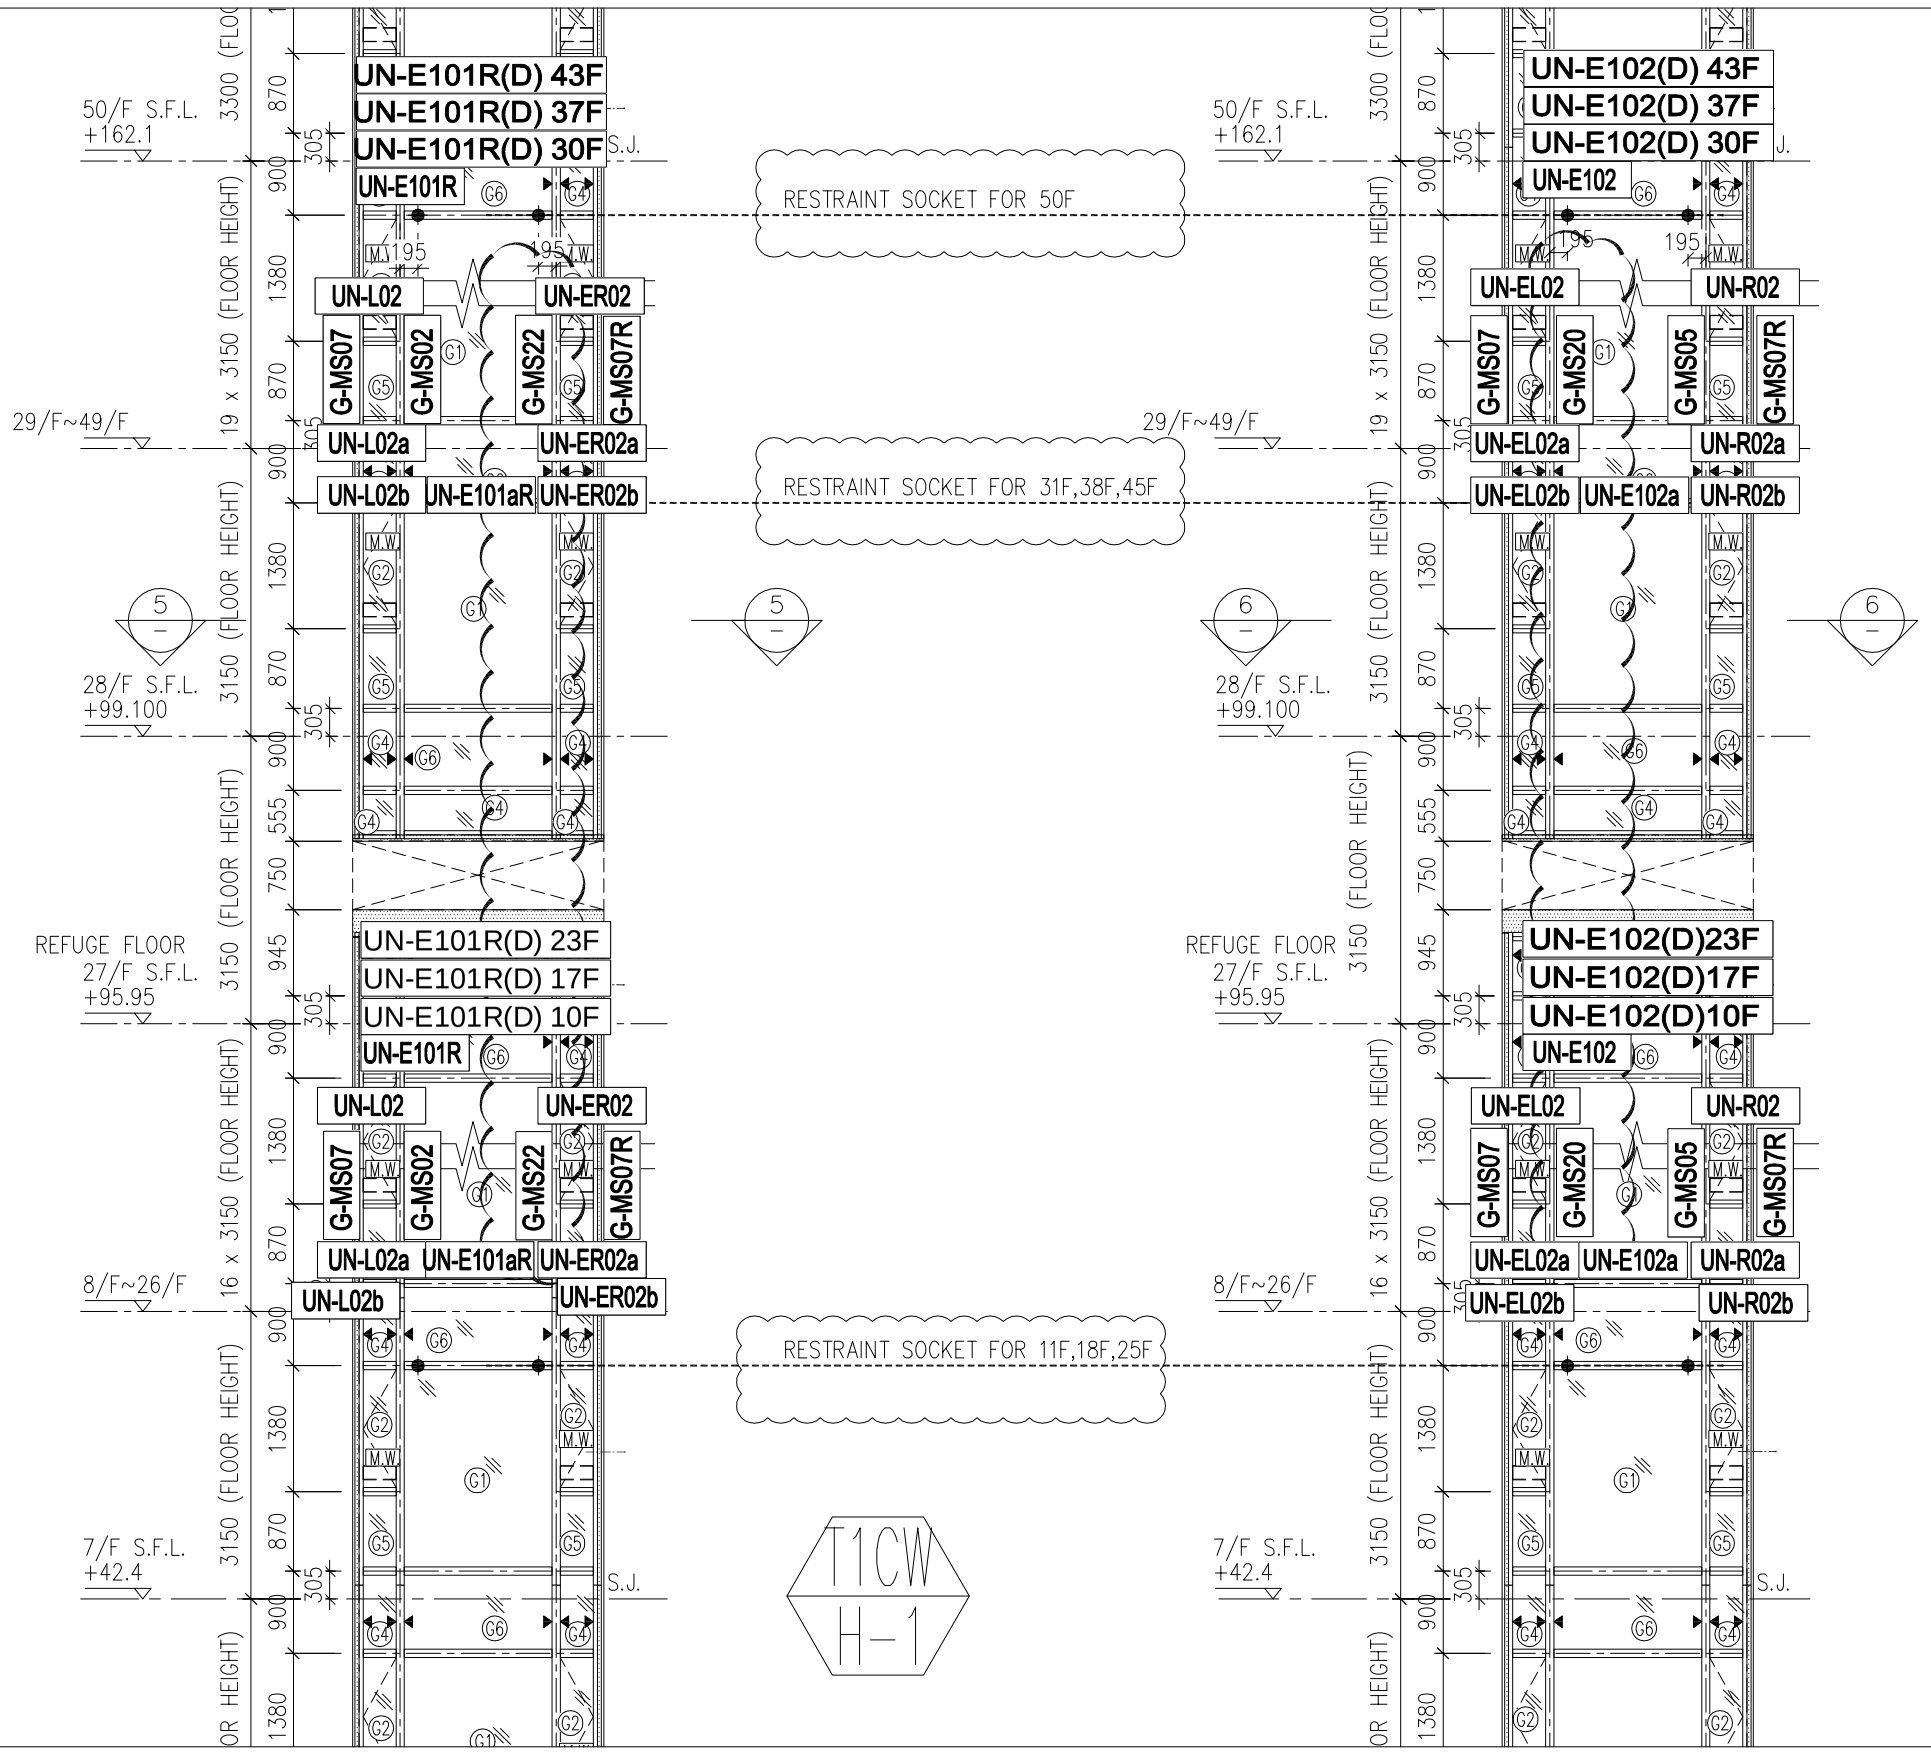


*注意:

1: "SD-ML"開頭代表左SD門位主企料
2: "SD-MR"開頭代表右SD門位主企料
3: "G-MS"開頭代表幕墻位主企料
4: "AG-MR"開頭代表梗窗转角位主企料
5: "UN-SD"開頭代表SD門位用主橫料
6: "UN-T"開頭代表梗窗位用主橫料
7: "UN-L"開頭代表SHL生窗位用主橫料
8: "UN-R"開頭代表SHR生窗位用主橫料
9: "AG-T"開頭代表T窗位用主橫料
10: "G-ES"開頭代表转角位用企料
11: "SD-MT"開頭代表SD門T窗位用企料
12: "G-ES"開頭代表幕墻位T窗用企料
13: "(D)"結尾代表吊船碼位主橫料

A版

圖號：837-CW-2101

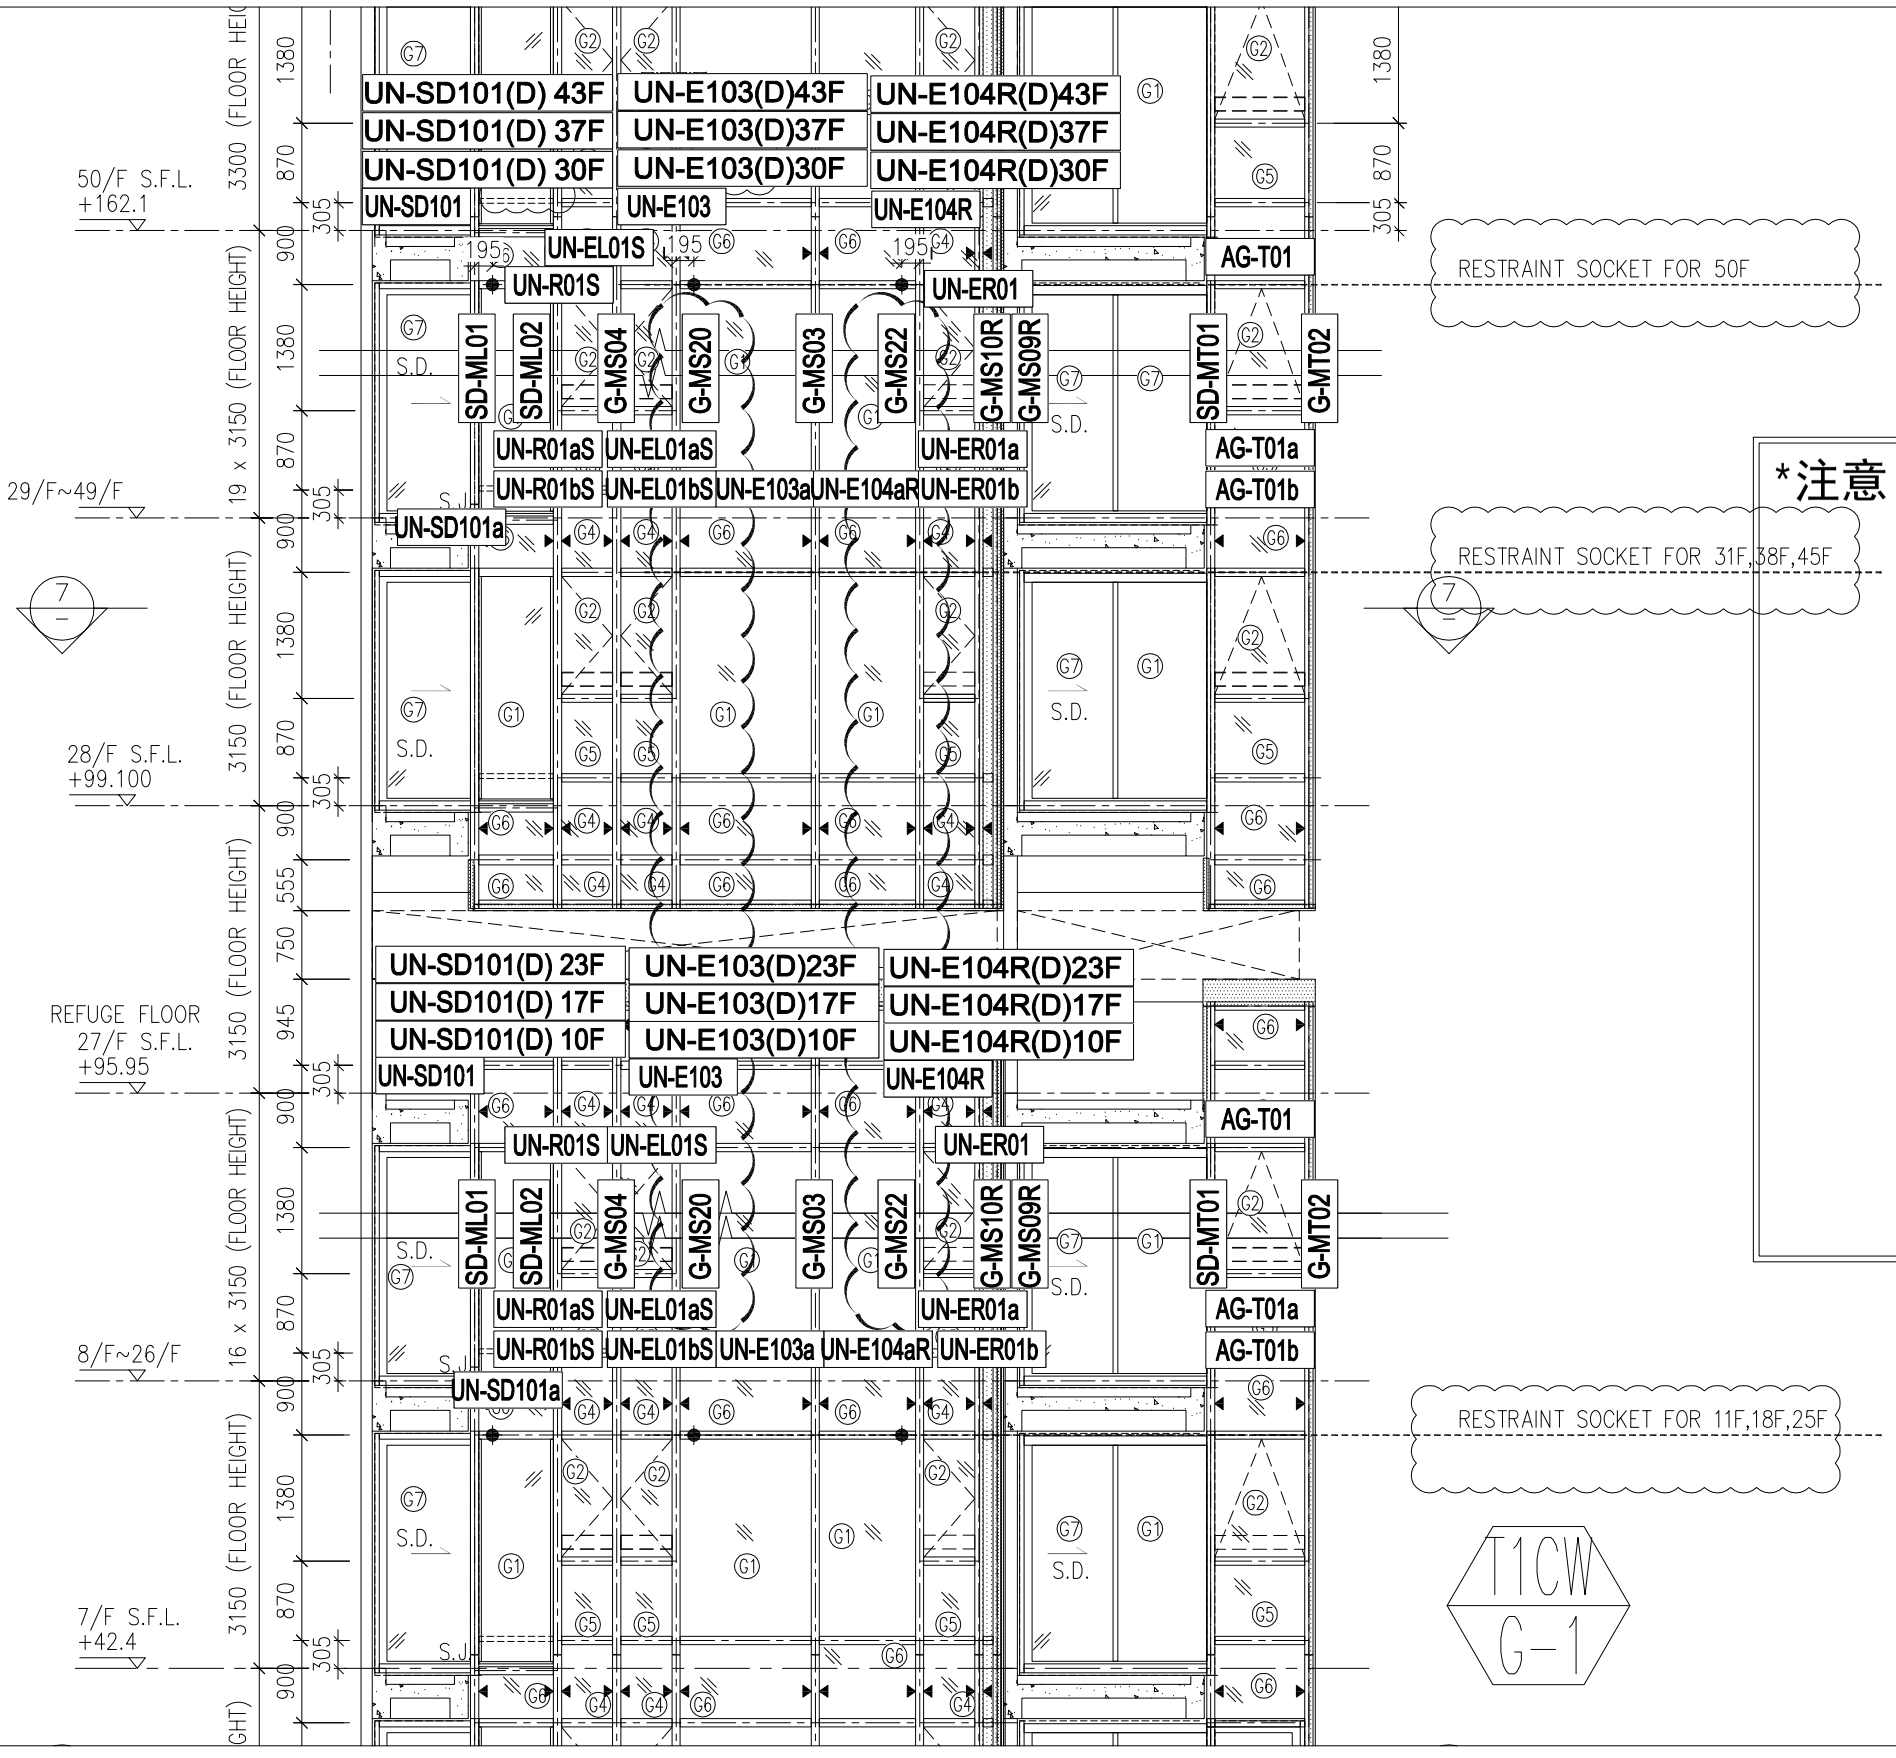


*注意:

1: "SD-ML"開頭代表左SD門位主企料
2: "SD-MR"開頭代表右SD門位主企料
3: "G-MS"開頭代表幕墻位主企料
4: "AG-MR"開頭代表梗窗转角位主企料
5: "UN-SD"開頭代表SD門位用主橫料
6: "UN-T"開頭代表梗窗位用主橫料
7: "UN-L"開頭代表SHL生窗位用主橫料
8: "UN-R"開頭代表SHR生窗位用主橫料
9: "AG-T"開頭代表T窗位用主橫料
10: "G-ES"開頭代表转角位用企料
11: "SD-MT"開頭代表SD門T窗位用企料
12: "G-ES"開頭代表幕墻位T窗用企料
13: "(D)"結尾代表吊船碼位主橫料

T1CW
G-1

A版

圖號：837-CW-2102

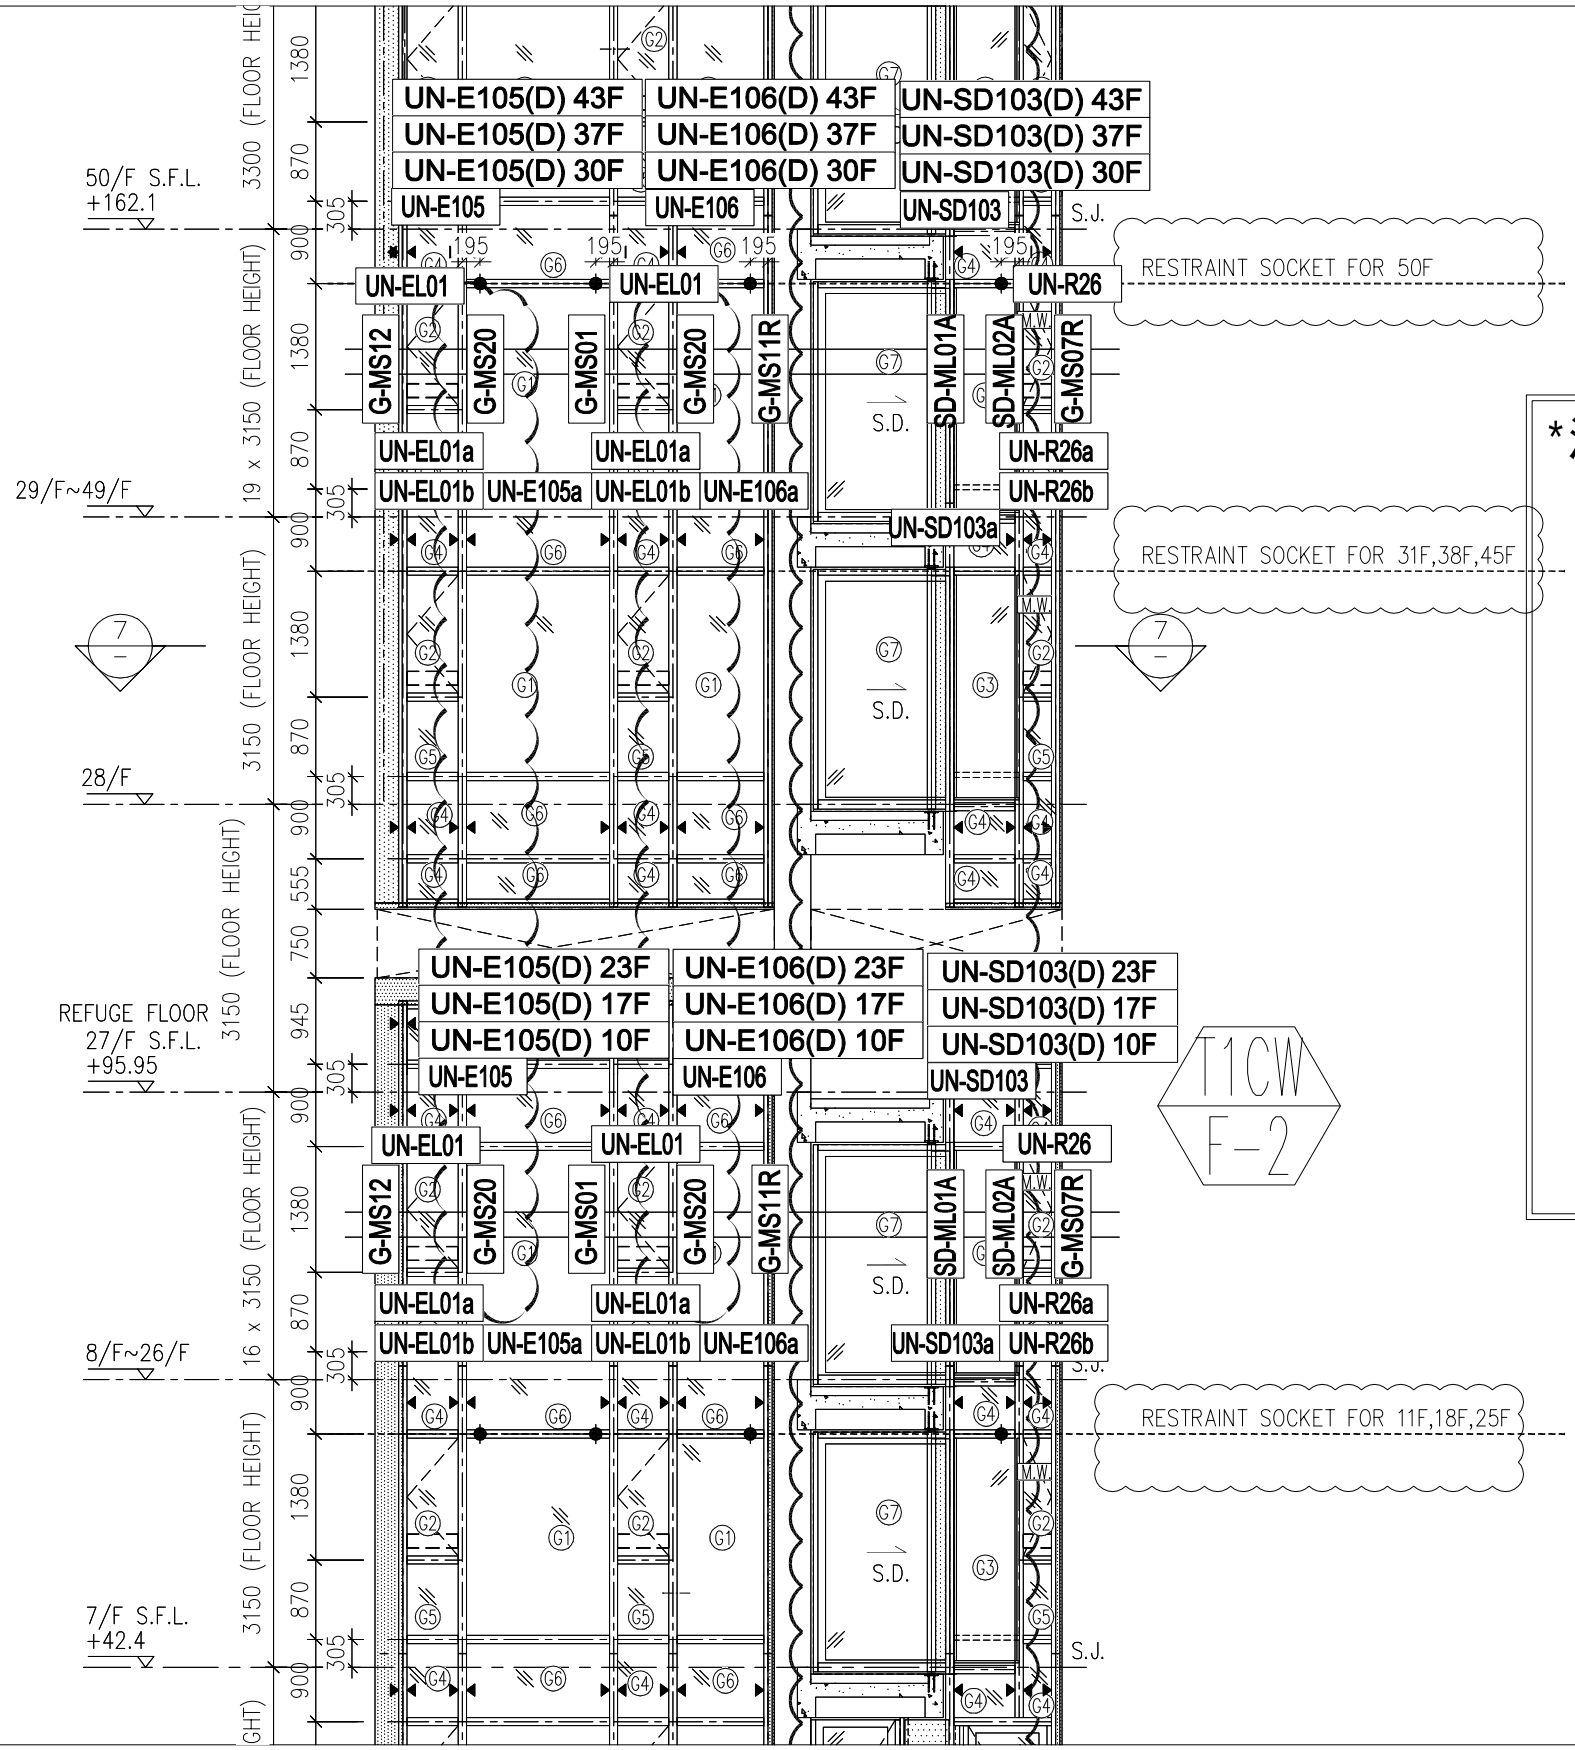


*注意:

1: "SD-ML"開頭代表左SD門位主企料
2: "SD-MR"開頭代表右SD門位主企料
3: "G-MS"開頭代表幕墻位主企料
4: "AG-MR"開頭代表梗窗转角位主企料
5: "UN-SD"開頭代表SD門位用主橫料
6: "UN-T"開頭代表梗窗位用主橫料
7: "UN-L"開頭代表SHL生窗位用主橫料
8: "UN-R"開頭代表SHR生窗位用主橫料
9: "AG-T"開頭代表T窗位用主橫料
10: "G-ES"開頭代表转角位用企料
11: "SD-MT"開頭代表SD門T窗位用企料
12: "G-ES"開頭代表幕墻位T窗用企料
13: "(D)"結尾代表吊船碼位主橫料

A版

圖號：837-CW-2103

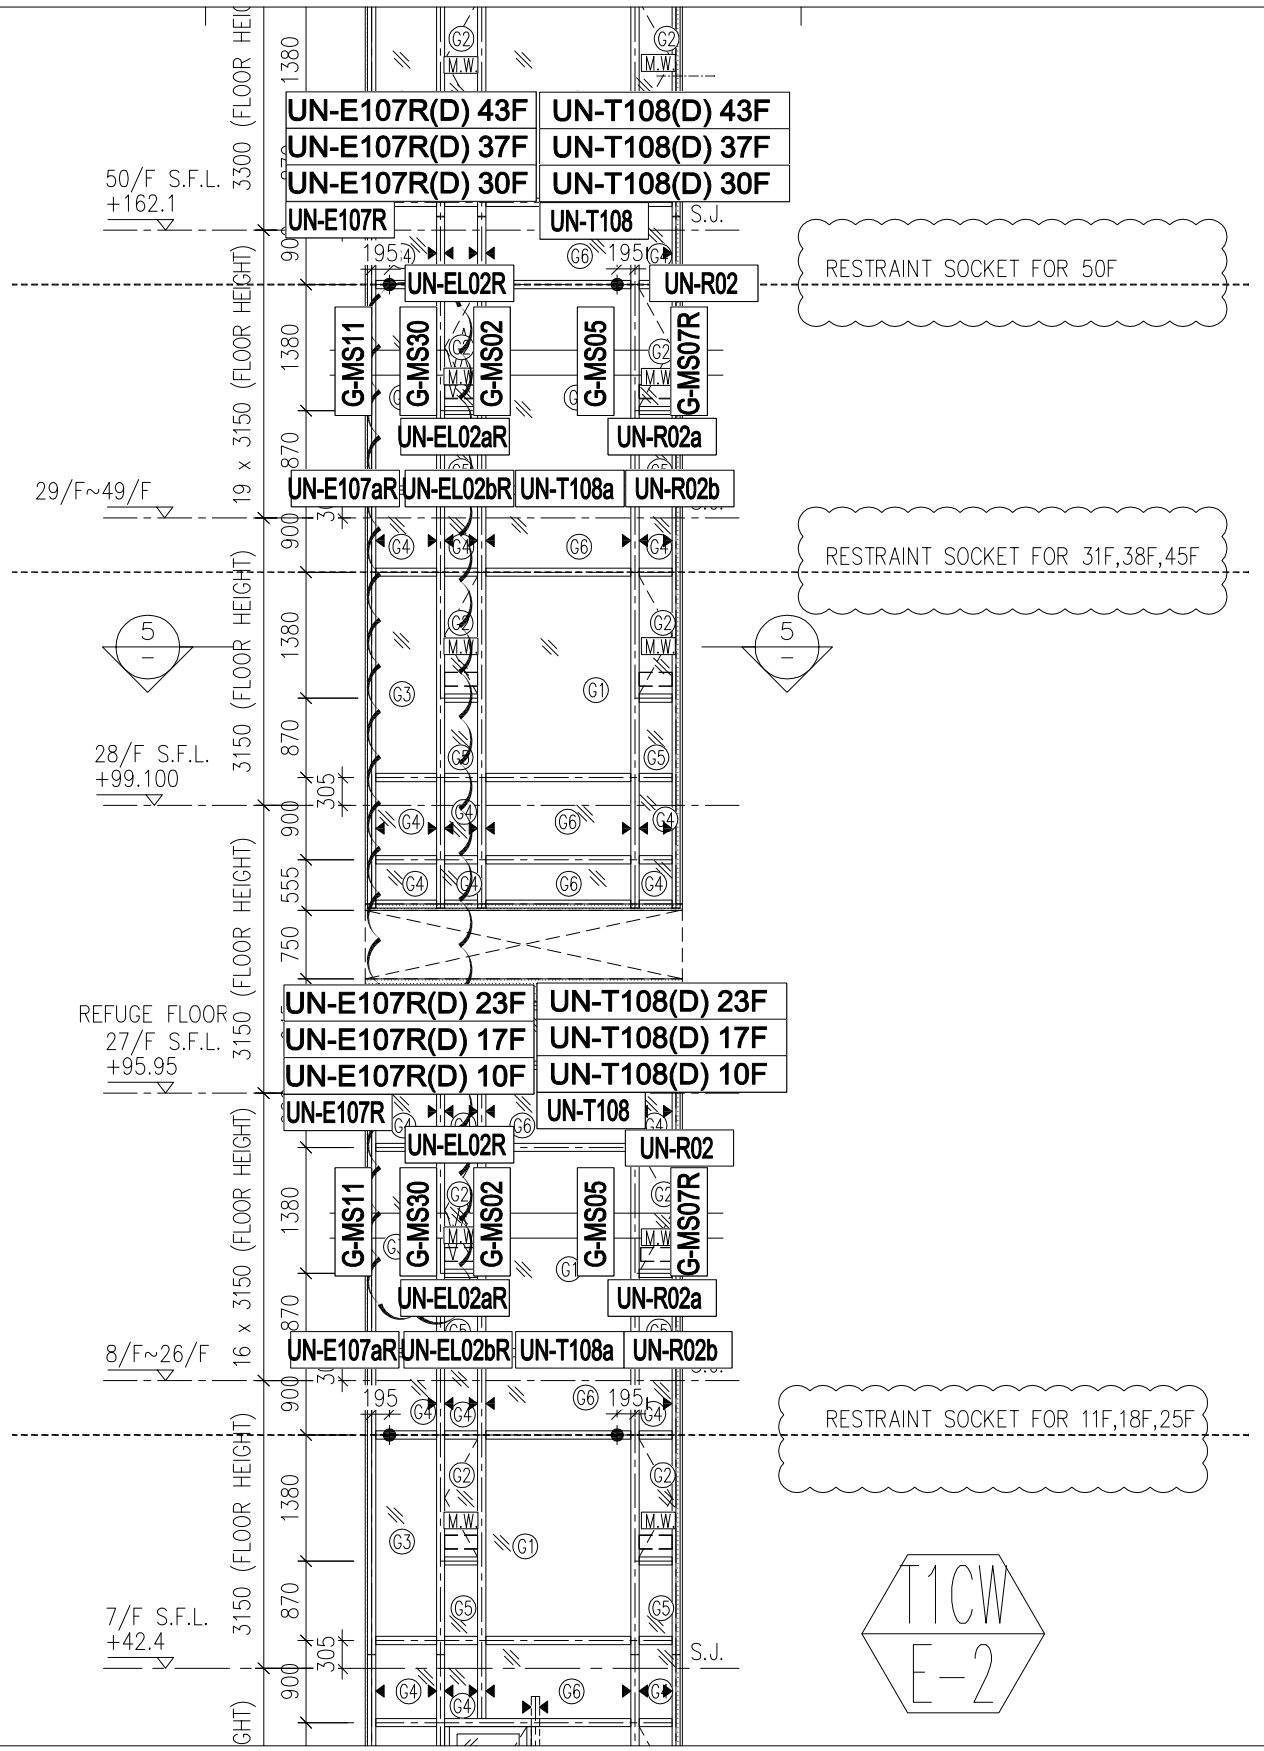


*注意:

1: "SD-ML"開頭代表左SD門位主企料
2: "SD-MR"開頭代表右SD門位主企料
3: "G-MS"開頭代表幕墻位主企料
4: "AG-MR"開頭代表梗窗转角位主企料
5: "UN-SD"開頭代表SD門位用主橫料
6: "UN-T"開頭代表梗窗位用主橫料
7: "UN-L"開頭代表SHL生窗位用主橫料
8: "UN-R"開頭代表SHR生窗位用主橫料
9: "AG-T"開頭代表T窗位用主橫料
10: "G-ES"開頭代表转角位用企料
11: "SD-MT"開頭代表SD門T窗位用企料
12: "G-ES"開頭代表幕墻位T窗用企料
13: "(D)"結尾代表吊船碼位主橫料

A版

圖號：837-CW-2104

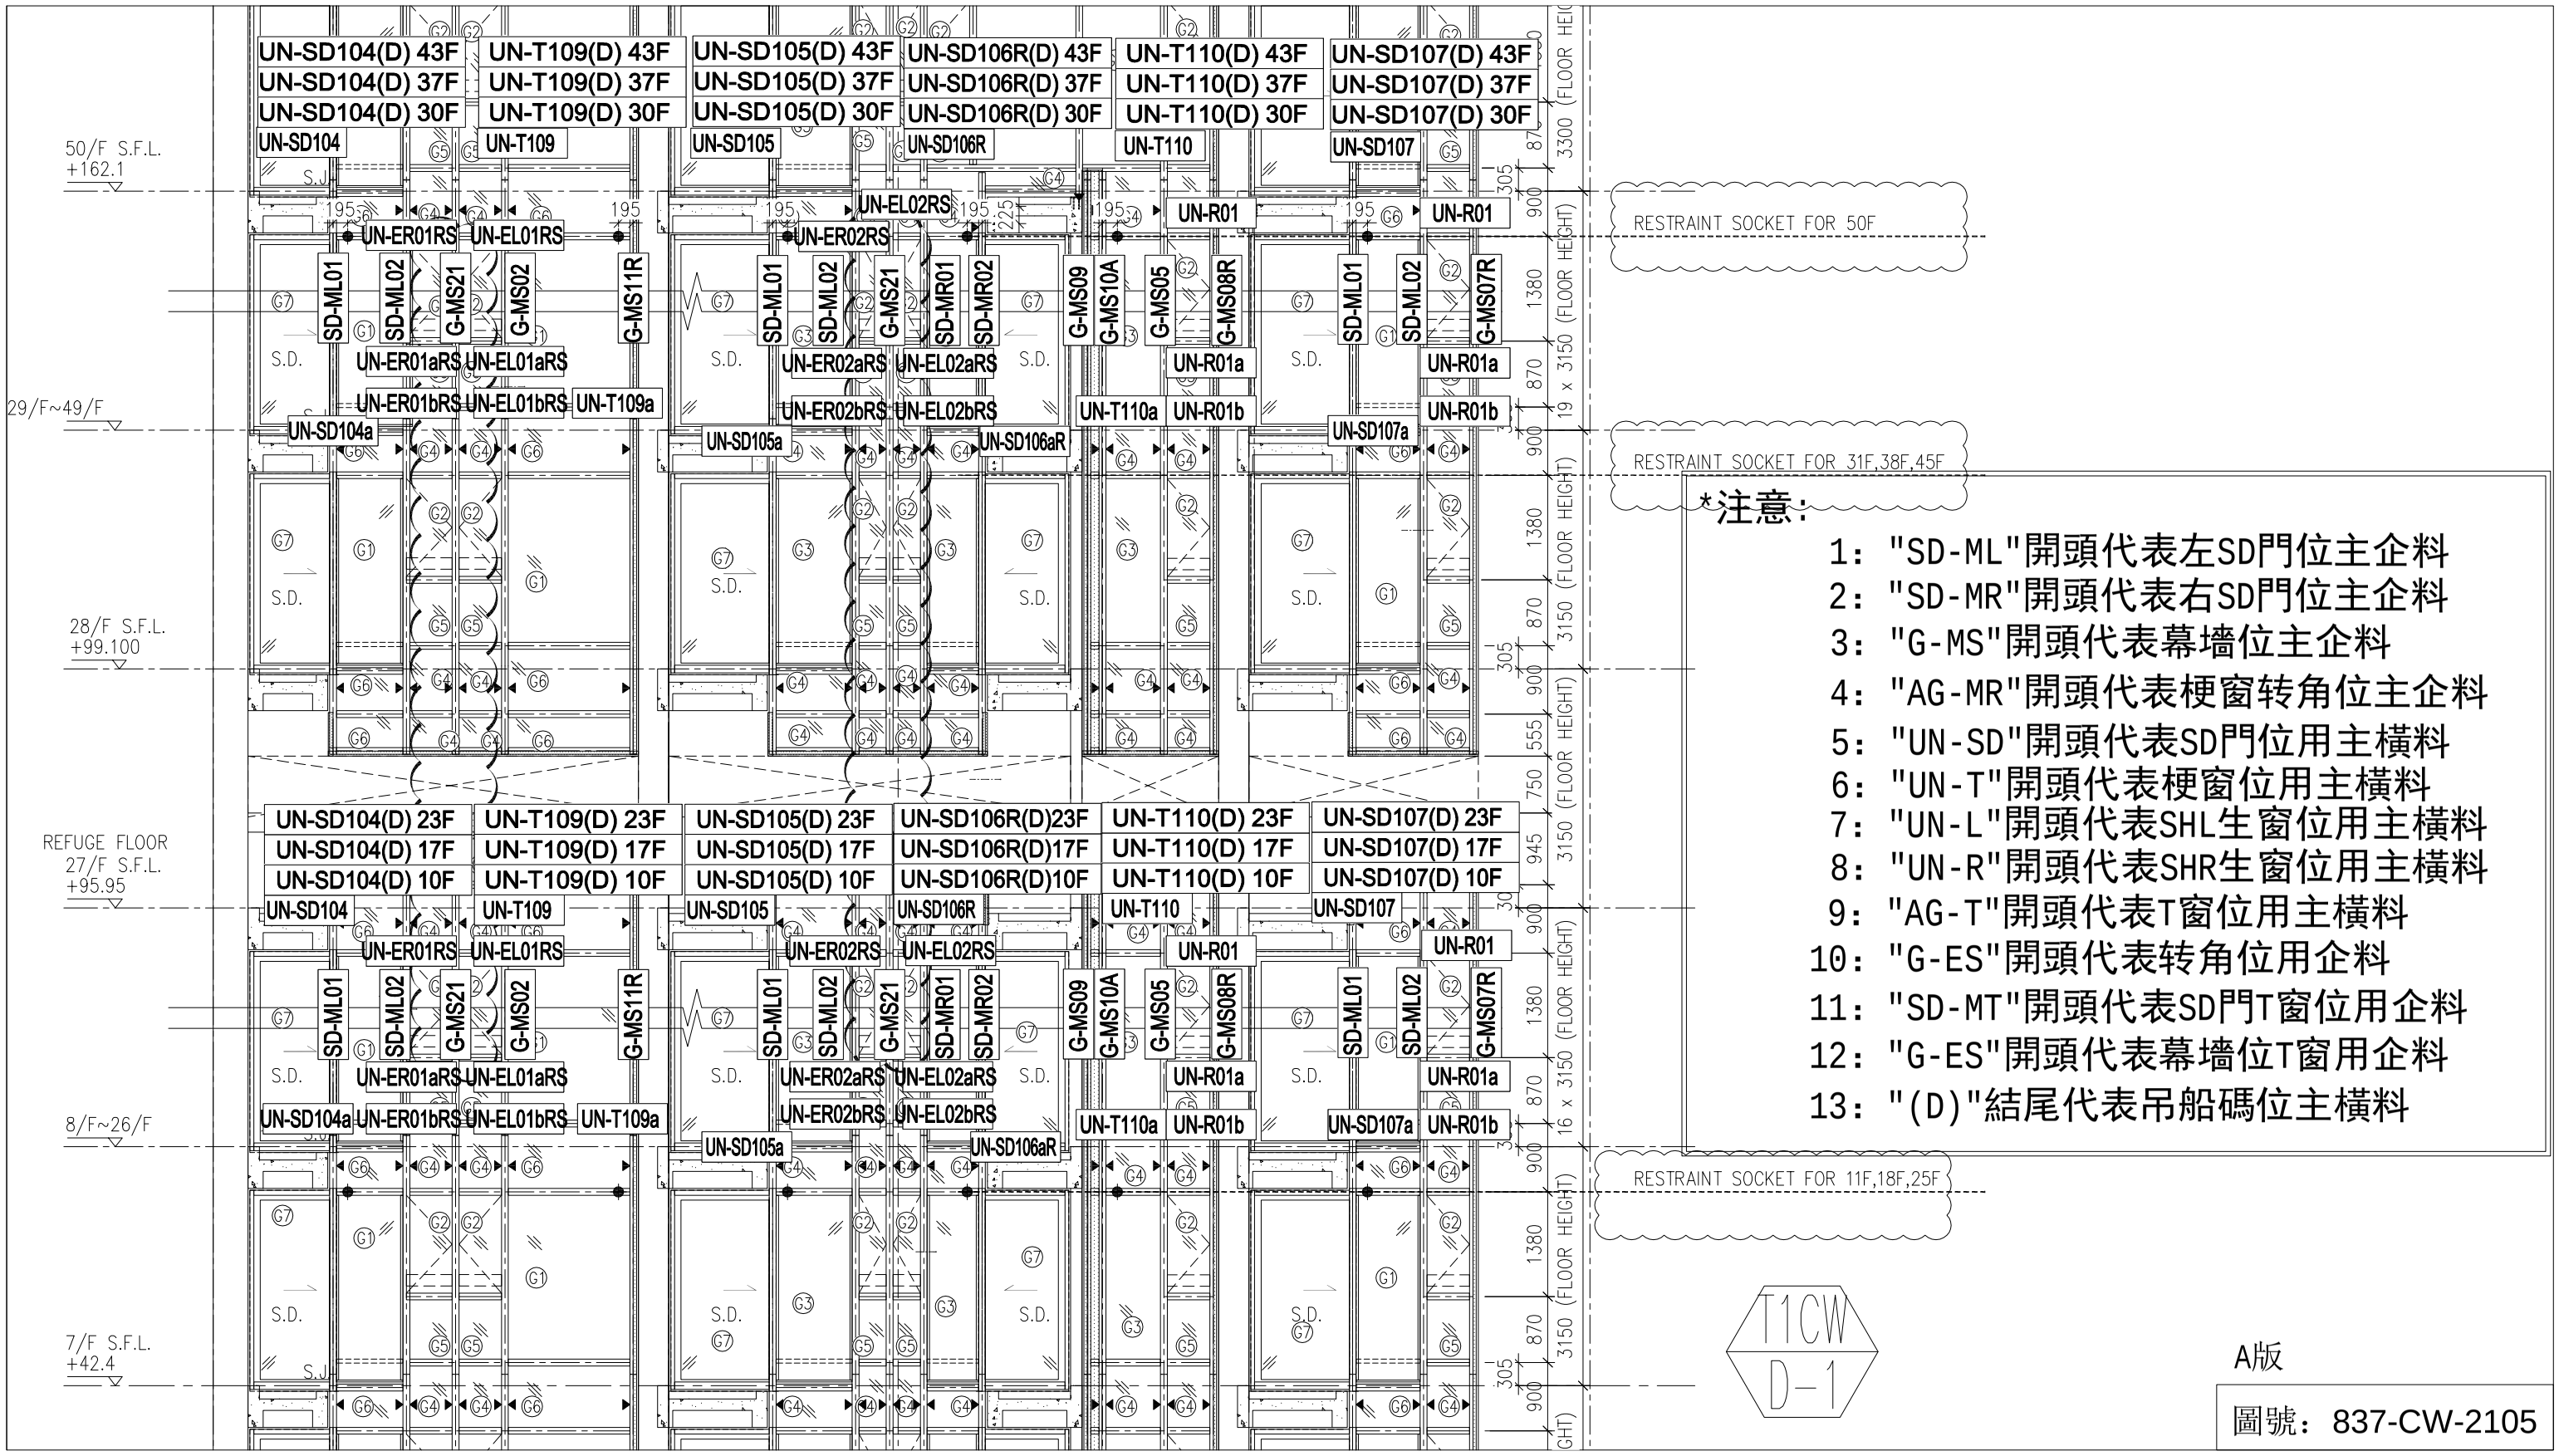


*注意:

1: "SD-ML"開頭代表左SD門位主企料
2: "SD-MR"開頭代表右SD門位主企料
3: "G-MS"開頭代表幕墻位主企料
4: "AG-MR"開頭代表梗窗转角位主企料
5: "UN-SD"開頭代表SD門位用主橫料
6: "UN-T"開頭代表梗窗位用主橫料
7: "UN-L"開頭代表SHL生窗位用主橫料
8: "UN-R"開頭代表SHR生窗位用主橫料
9: "AG-T"開頭代表T窗位用主橫料
10: "G-ES"開頭代表转角位用企料
11: "SD-MT"開頭代表SD門T窗位用企料
12: "G-ES"開頭代表幕墻位T窗用企料
13: "(D)"結尾代表吊船碼位主橫料

A版

圖號：837-CW-2105

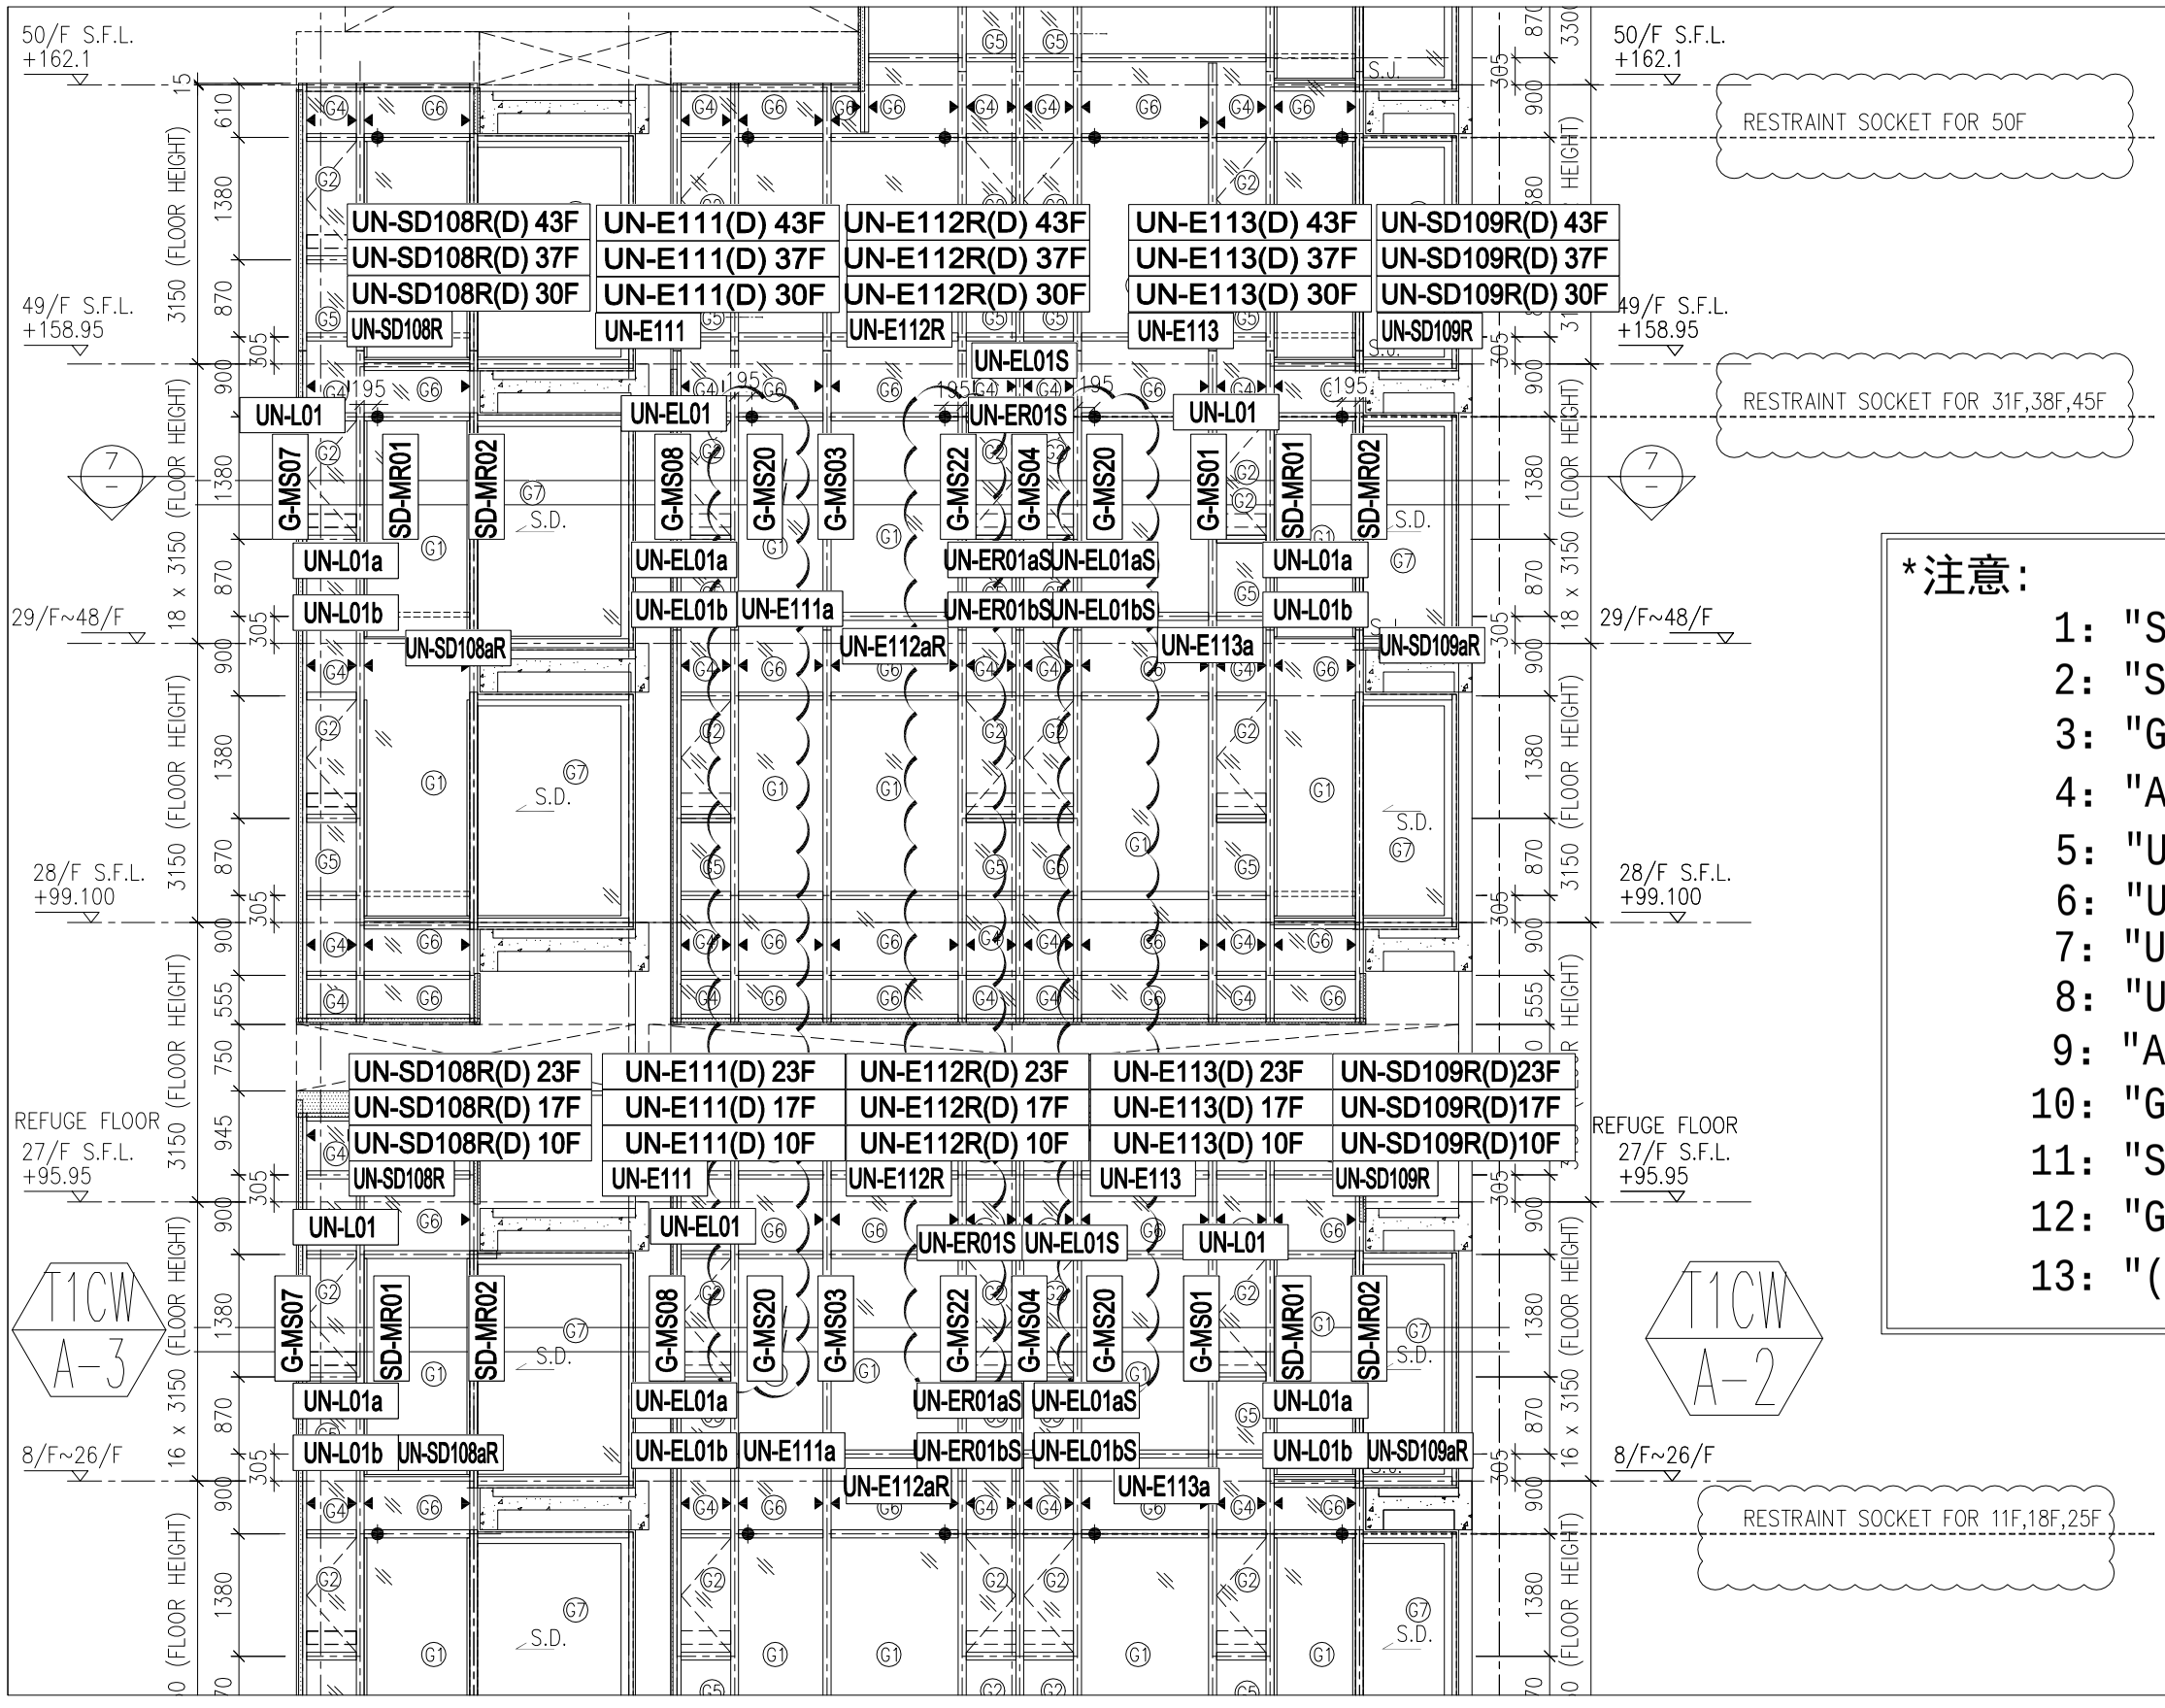


*注意:

1: "SD-ML"開頭代表左SD門位主企料
2: "SD-MR"開頭代表右SD門位主企料
3: "G-MS"開頭代表幕墻位主企料
4: "AG-MR"開頭代表梗窗转角位主企料
5: "UN-SD"開頭代表SD門位用主橫料
6: "UN-T"開頭代表梗窗位用主橫料
7: "UN-L"開頭代表SHL生窗位用主橫料
8: "UN-R"開頭代表SHR生窗位用主橫料
9: "AG-T"開頭代表T窗位用主橫料
10: "G-ES"開頭代表转角位用企料
11: "SD-MT"開頭代表SD門T窗位用企料
12: "G-ES"開頭代表幕墻位T窗用企料
13: "(D)"結尾代表吊船碼位主橫料

A版

圖號：837-CW-2106

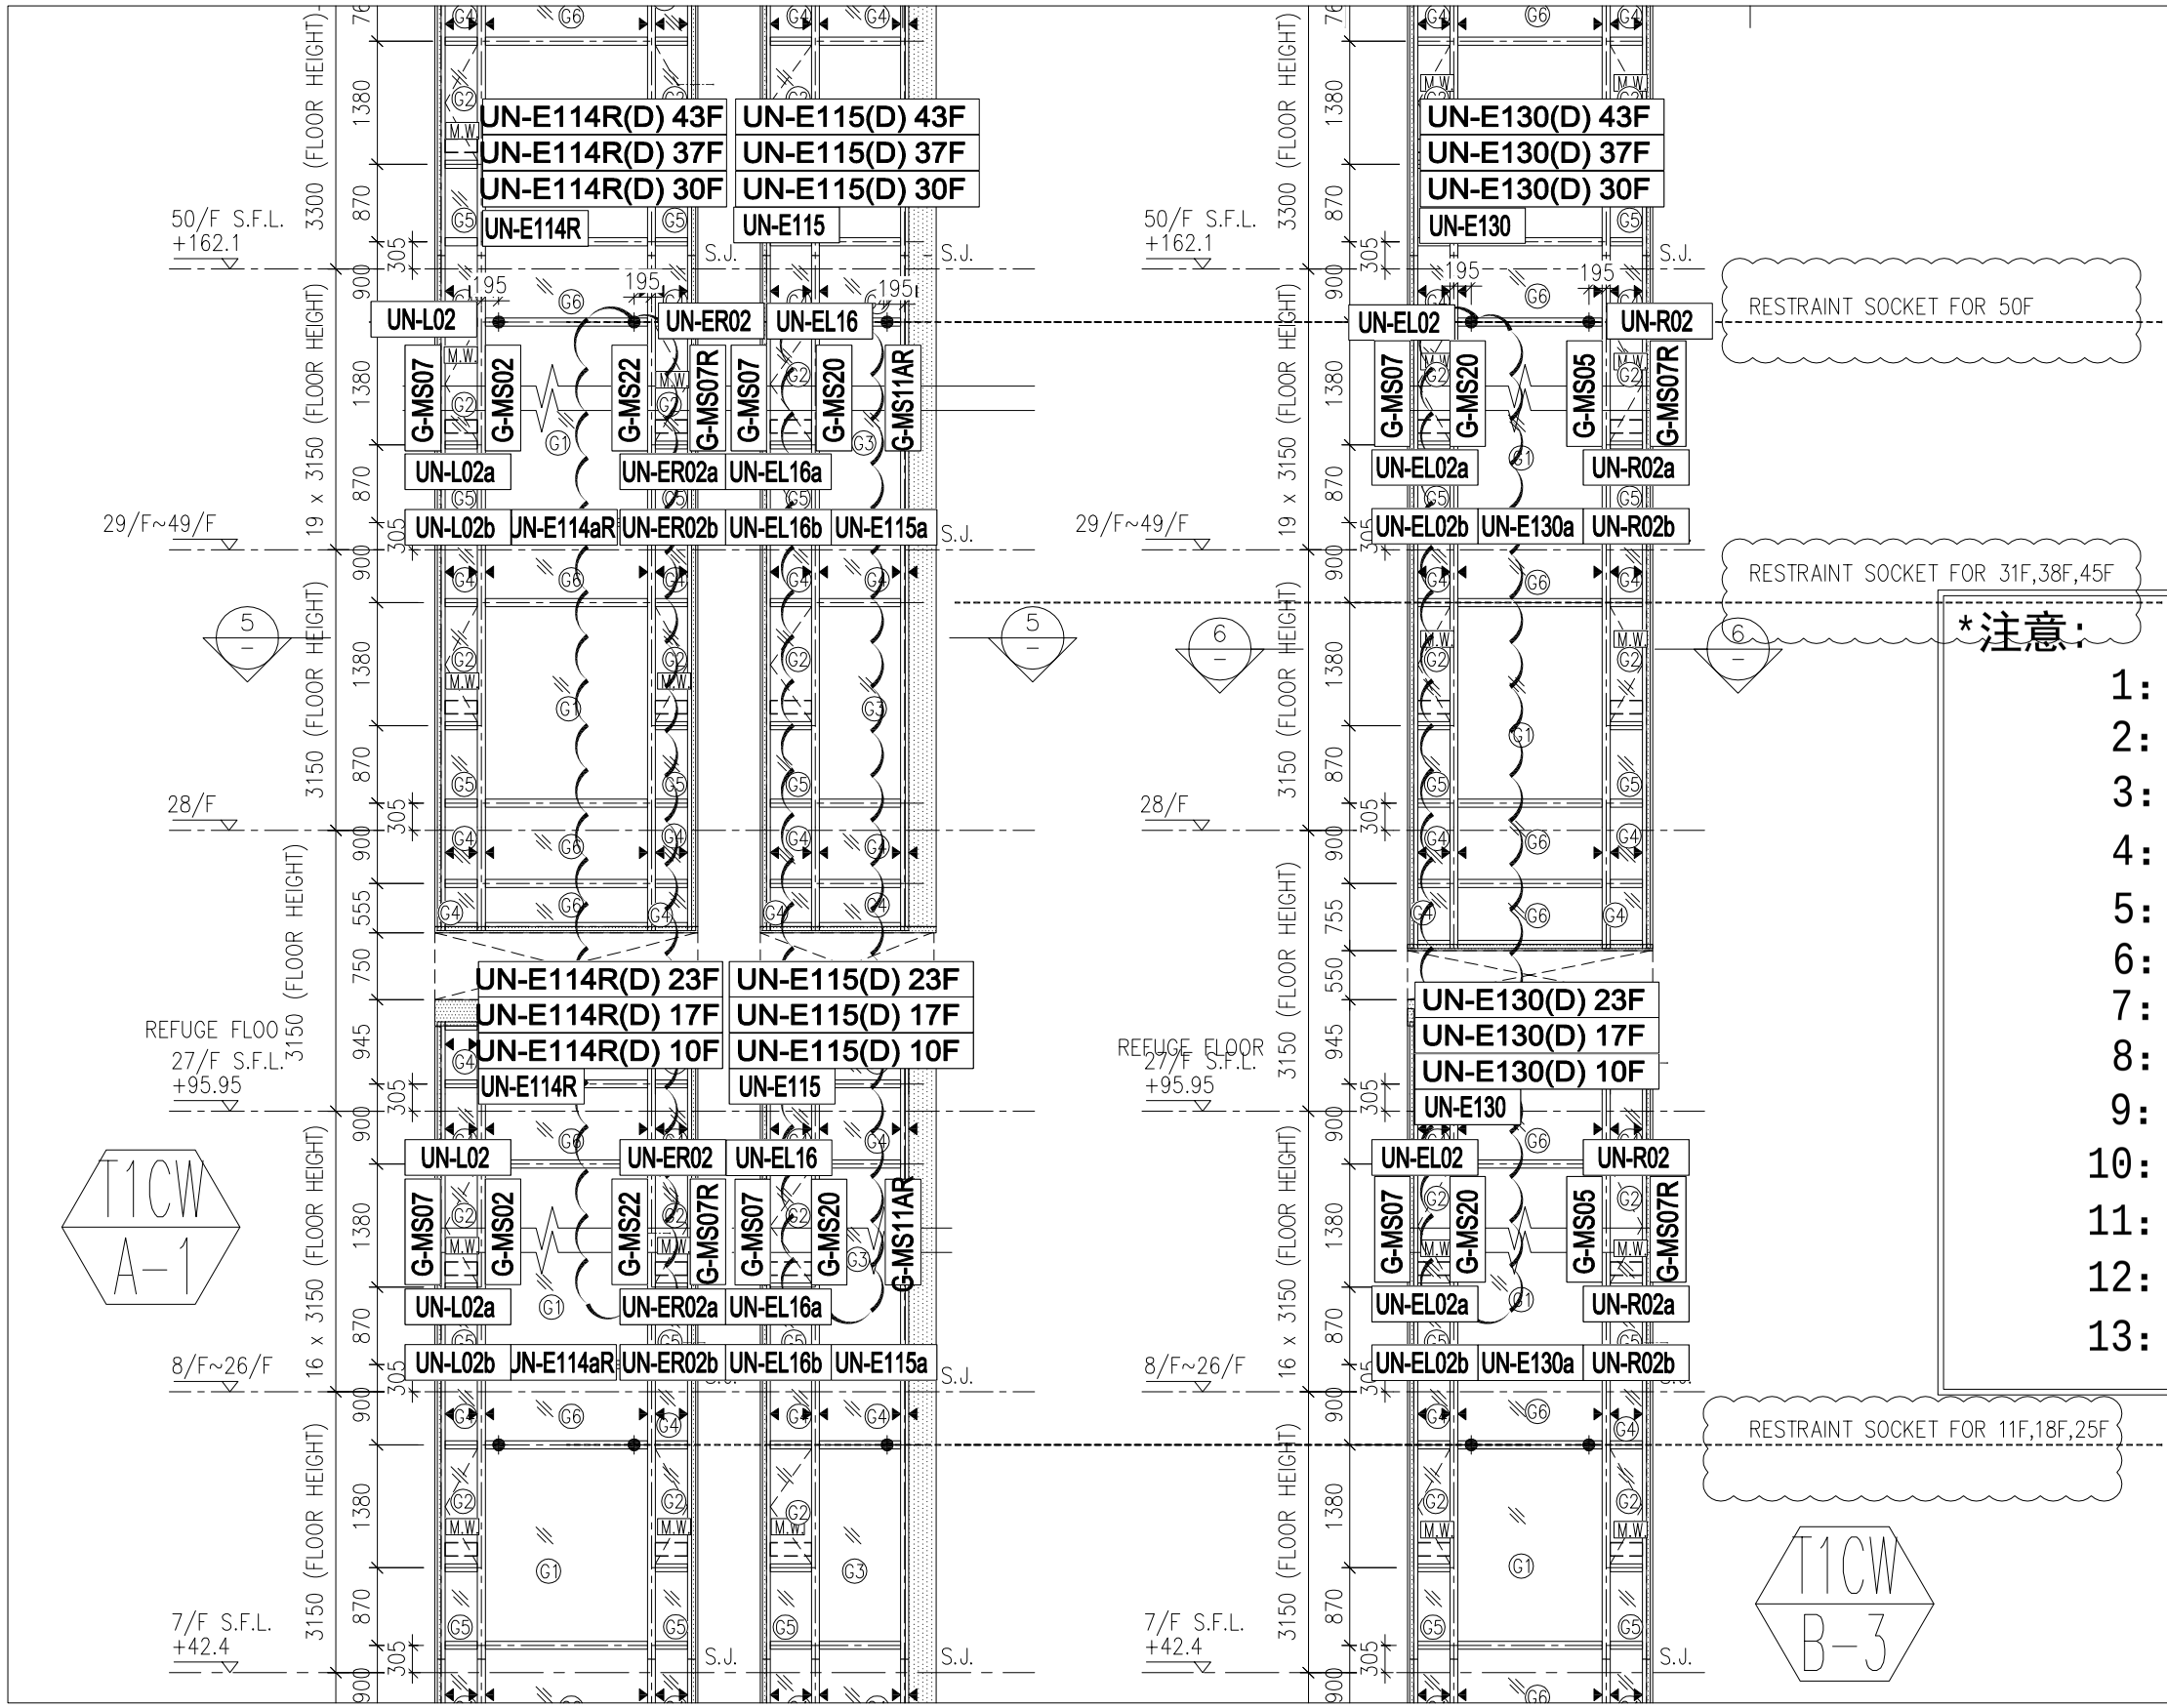


*注意：

1: "SD-ML"開頭代表左SD門位主企料
2: "SD-MR"開頭代表右SD門位主企料
3: "G-MS"開頭代表幕墻位主企料
4: "AG-MR"開頭代表梗窗转角位主企料
5: "UN-SD"開頭代表SD門位用主橫料
6: "UN-T"開頭代表梗窗位用主橫料
7: "UN-L"開頭代表SHL生窗位用主橫料
8: "UN-R"開頭代表SHR生窗位用主橫料
9: "AG-T"開頭代表T窗位用主橫料
10: "G-ES"開頭代表转角位用企料
11: "SD-MT"開頭代表SD門T窗位用企料
12: "G-ES"開頭代表幕墻位T窗用企料
13: "(D)"結尾代表吊船碼位主橫料

A版

圖號：837-CW-2107

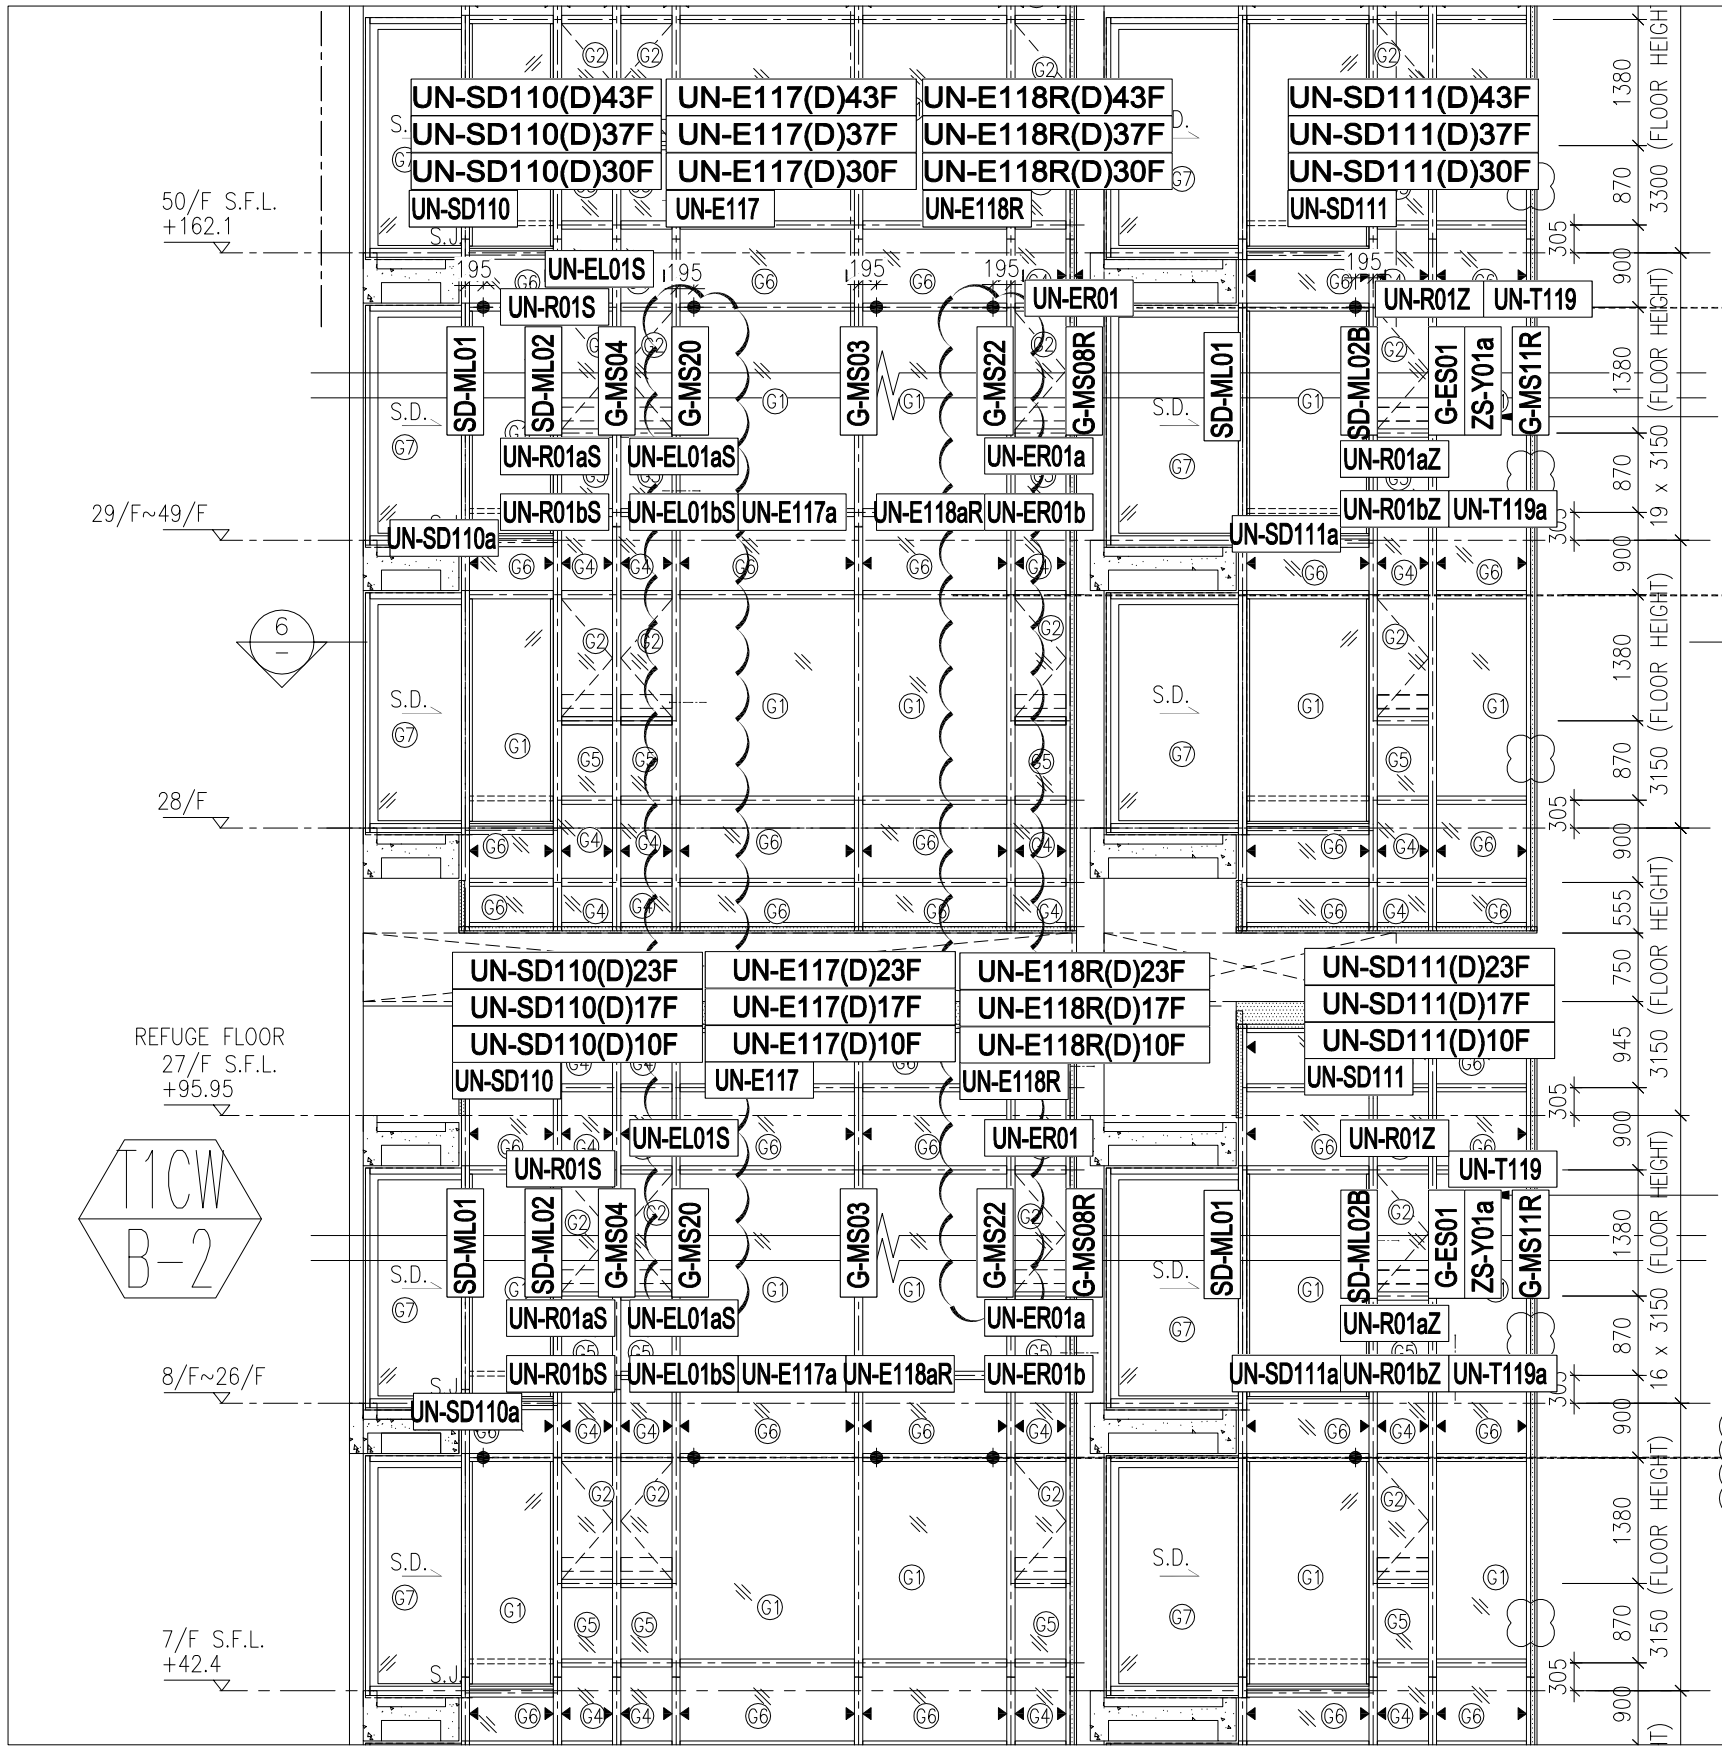


*注意:

1: "SD-ML"開頭代表左SD門位主企料
2: "SD-MR"開頭代表右SD門位主企料
3: "G-MS"開頭代表幕墻位主企料
4: "AG-MR"開頭代表梗窗转角位主企料
5: "UN-SD"開頭代表SD門位用主橫料
6: "UN-T"開頭代表梗窗位用主橫料
7: "UN-L"開頭代表SHL生窗位用主橫料
8: "UN-R"開頭代表SHR生窗位用主橫料
9: "AG-T"開頭代表T窗位用主橫料
10: "G-ES"開頭代表转角位用企料
11: "SD-MT"開頭代表SD門T窗位用企料
12: "G-ES"開頭代表幕墻位T窗用企料
13: "(D)"結尾代表吊船碼位主橫料

A版

圖號：837-CW-2108

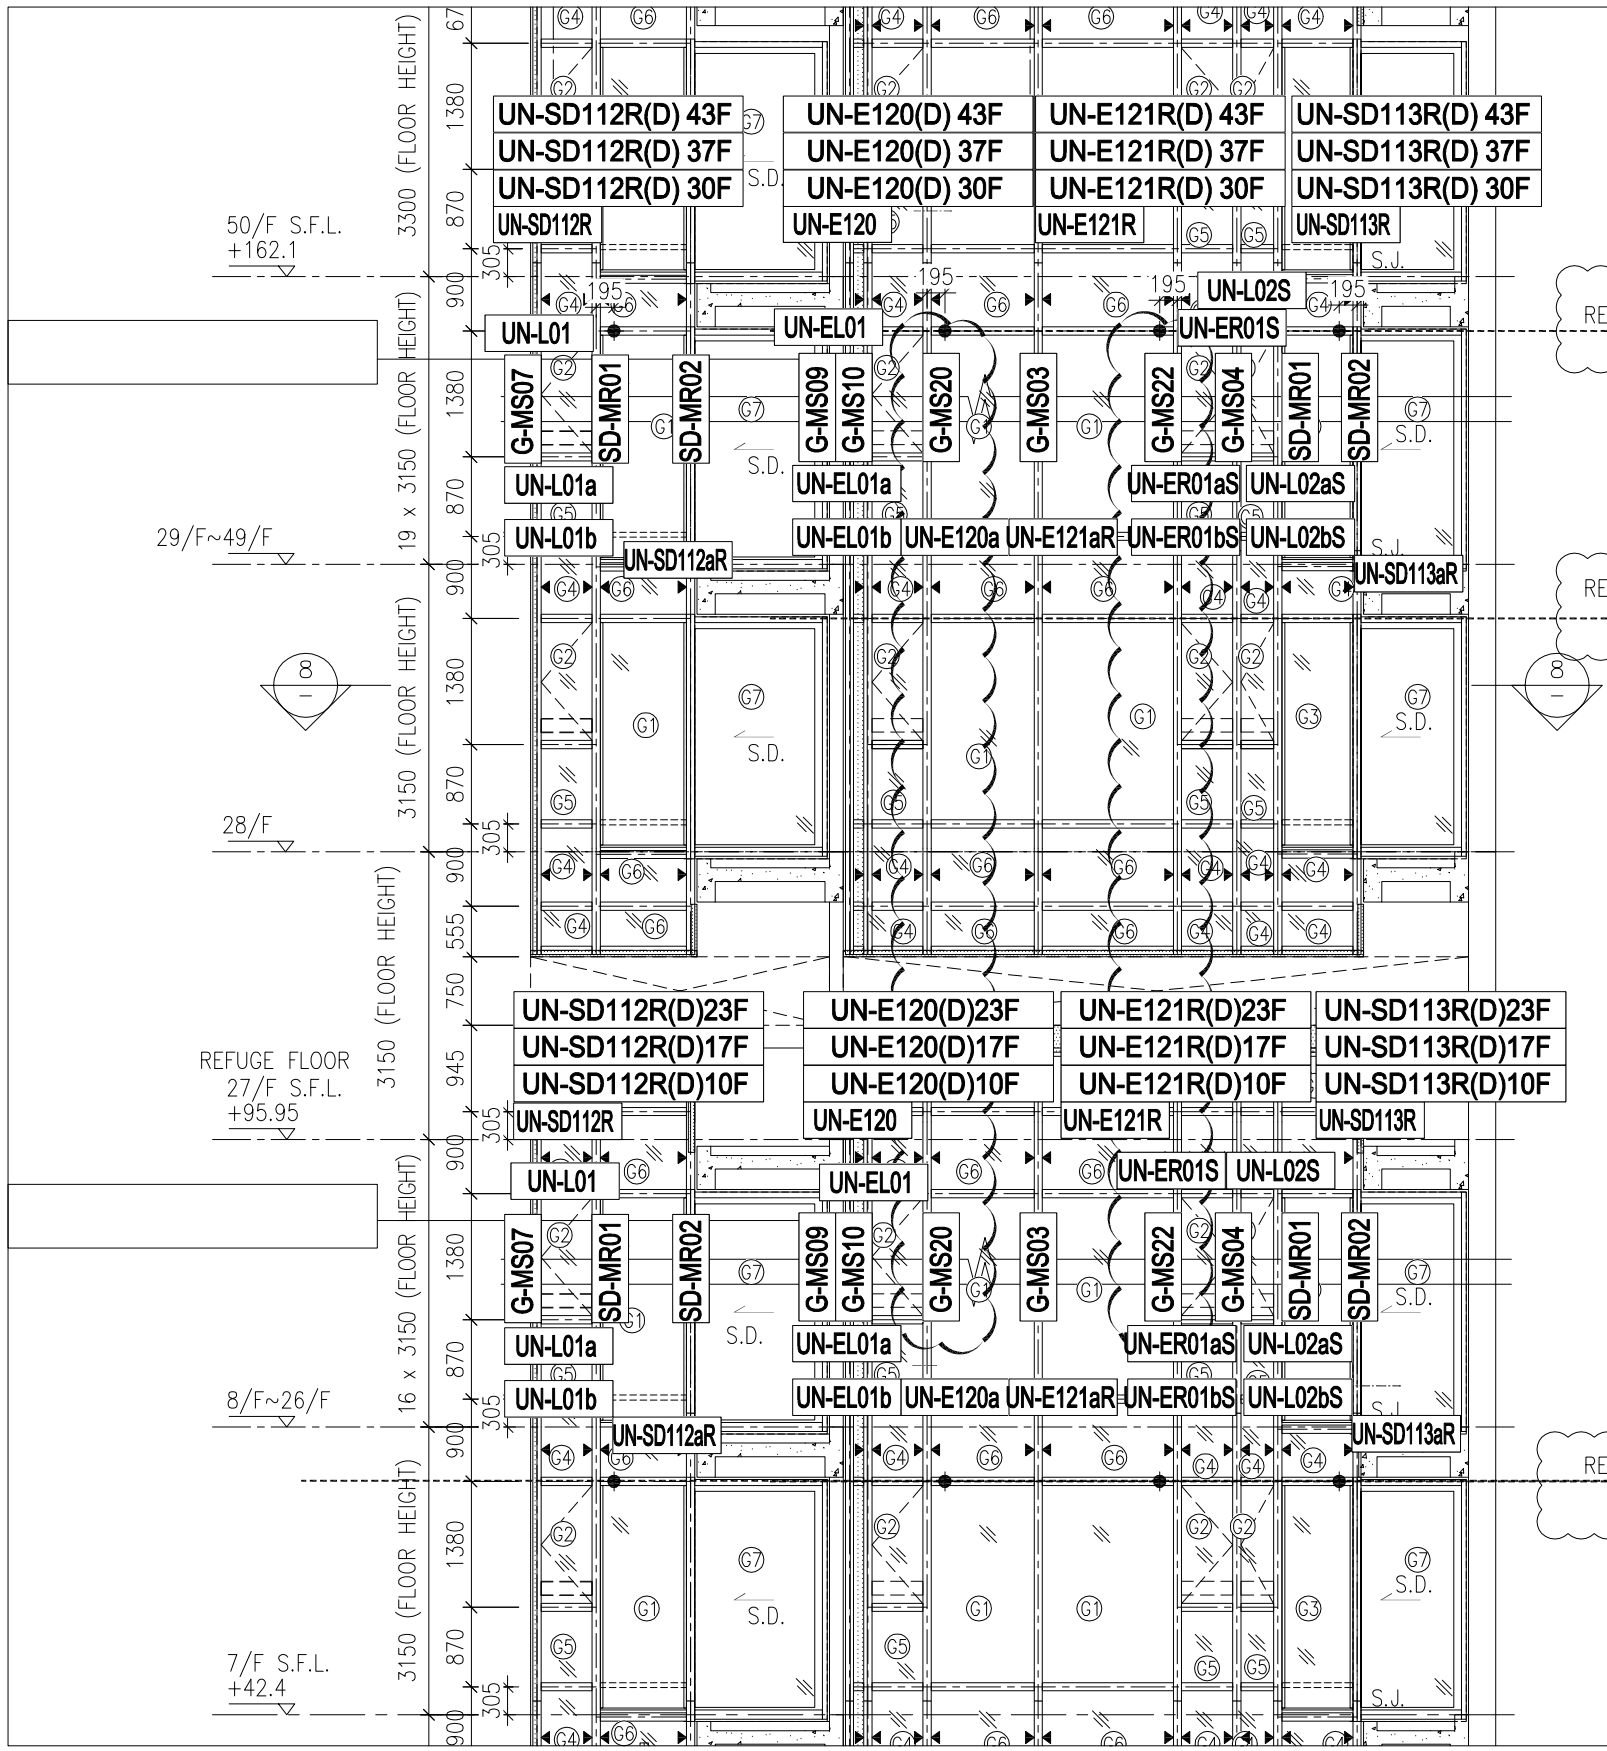


*注意:

1: "SD-ML"開頭代表左SD門位主企料
2: "SD-MR"開頭代表右SD門位主企料
3: "G-MS"開頭代表幕墻位主企料
4: "AG-MR"開頭代表梗窗转角位主企料
5: "UN-SD"開頭代表SD門位用主橫料
6: "UN-T"開頭代表梗窗位用主橫料
7: "UN-L"開頭代表SHL生窗位用主橫料
8: "UN-R"開頭代表SHR生窗位用主橫料
9: "AG-T"開頭代表T窗位用主橫料
10: "G-ES"開頭代表转角位用企料
11: "SD-MT"開頭代表SD門T窗位用企料
12: "G-ES"開頭代表幕墻位T窗用企料
13: "(D)"結尾代表吊船碼位主橫料

A版

圖號: 837-CW-2109

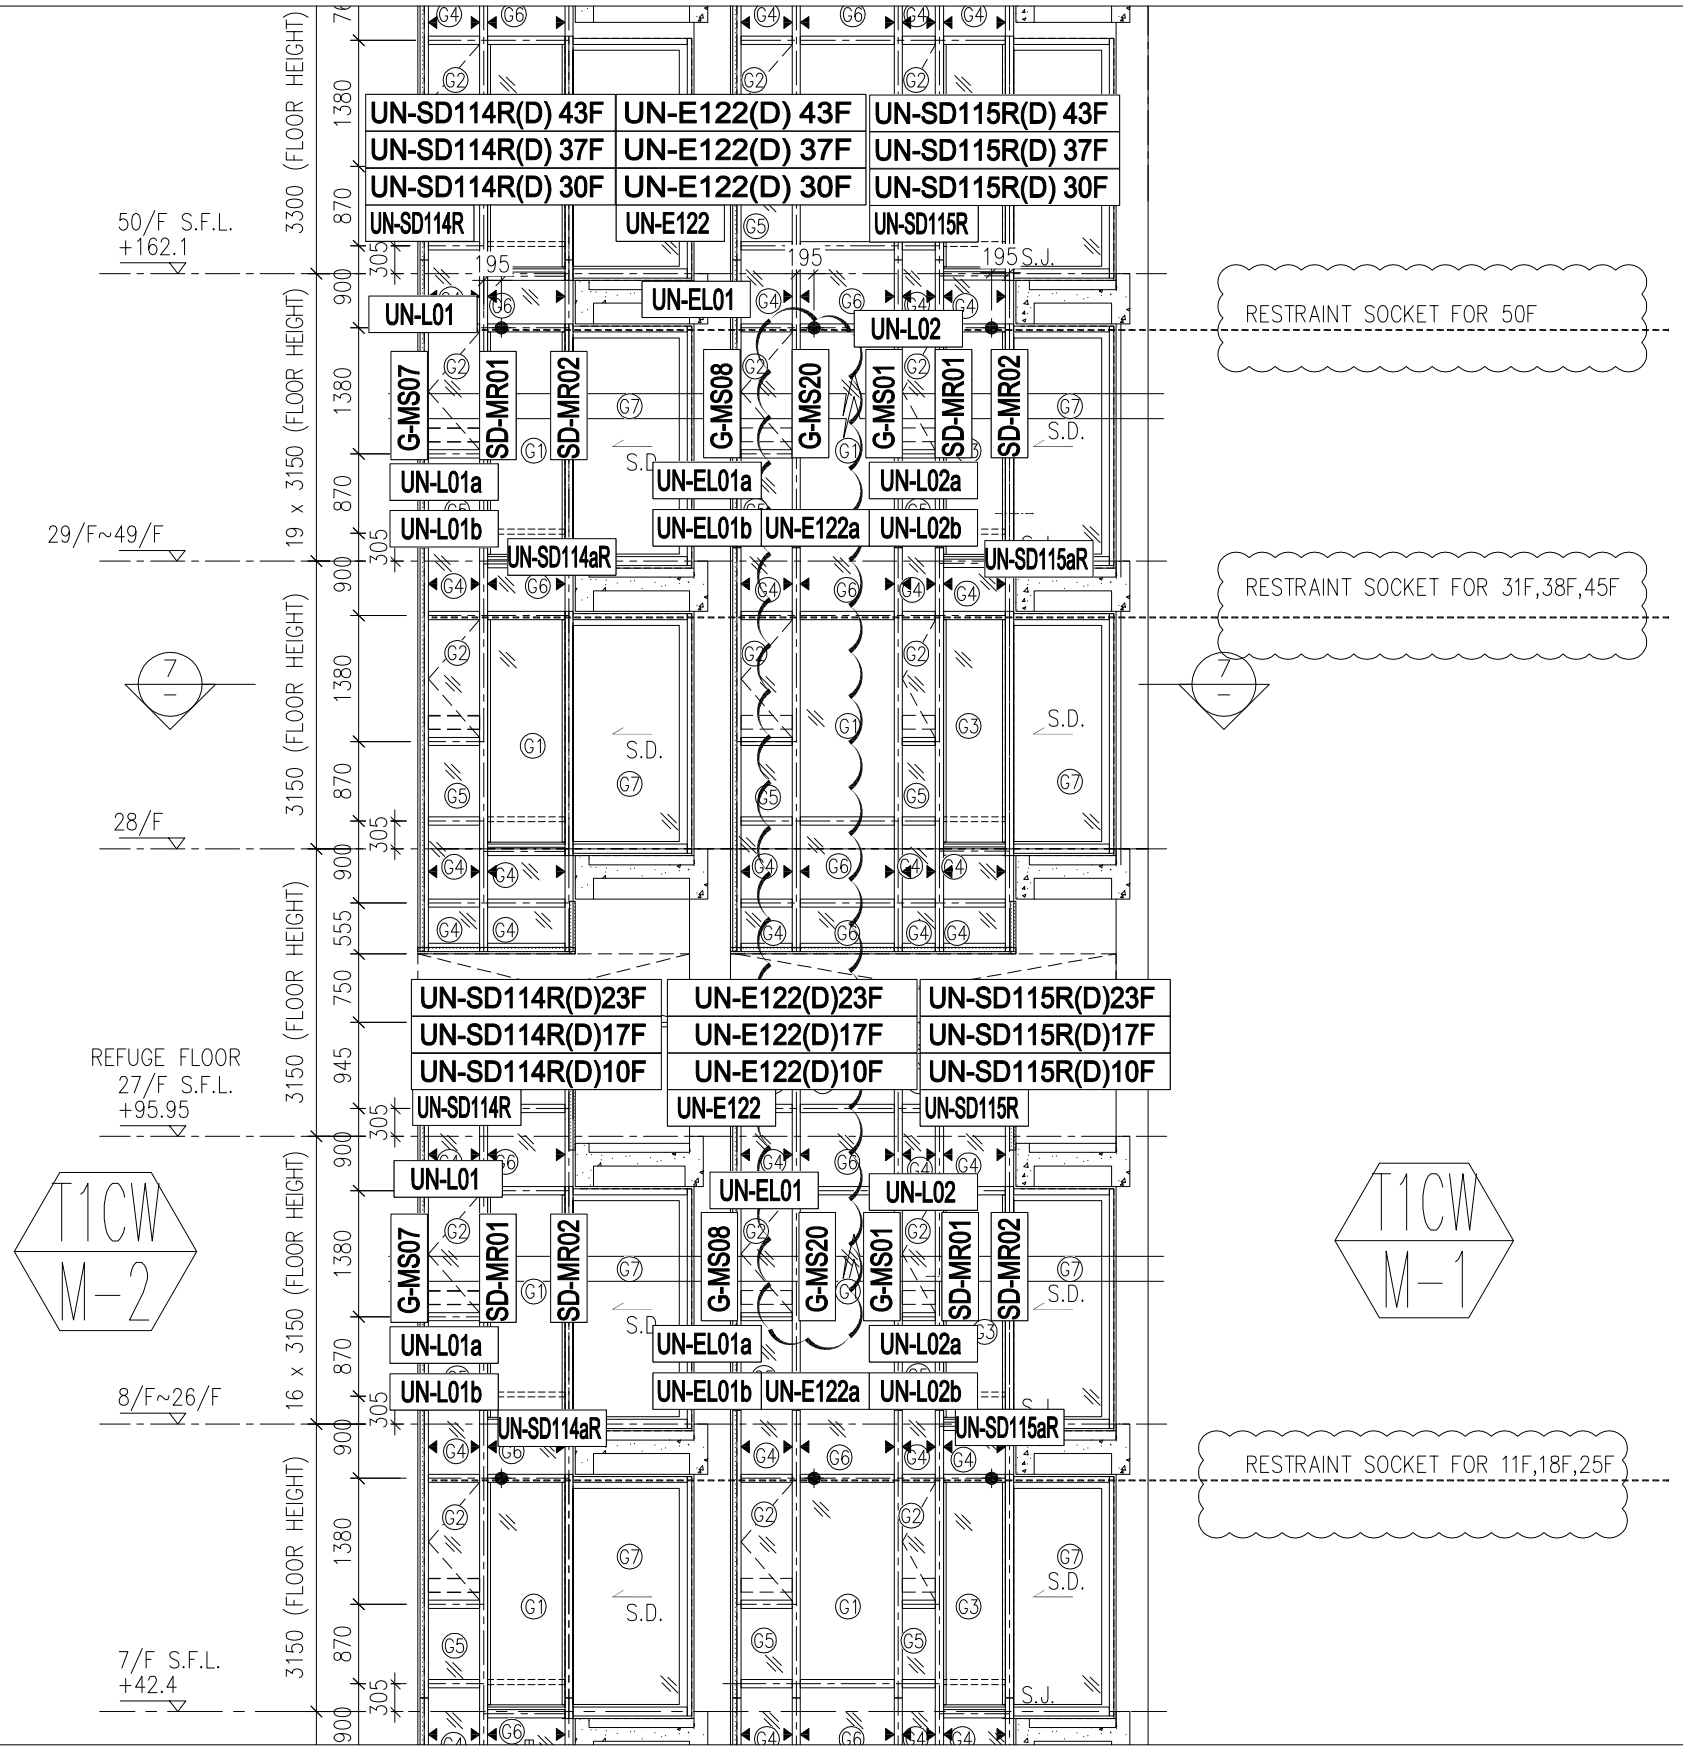


*注意:

1：“SD-ML”開頭代表左SD門位主企料
2：“SD-MR”開頭代表右SD門位主企料
3：“G-MS”開頭代表幕墻位主企料
4：“AG-MR”開頭代表梗窗转角位主企料
5：“UN-SD”開頭代表SD門位用主橫料
6：“UN-T”開頭代表梗窗位用主橫料
7：“UN-L”開頭代表SHL生窗位用主橫料
8：“UN-R”開頭代表SHR生窗位用主橫料
9：“AG-T”開頭代表T窗位用主橫料
10：“G-ES”開頭代表转角位用企料
11：“SD-MT”開頭代表SD門T窗位用企料
12：“G-ES”開頭代表幕墻位T窗用企料
13：“(D)”結尾代表吊船碼位主橫料

A版

圖號：837-CW-2110

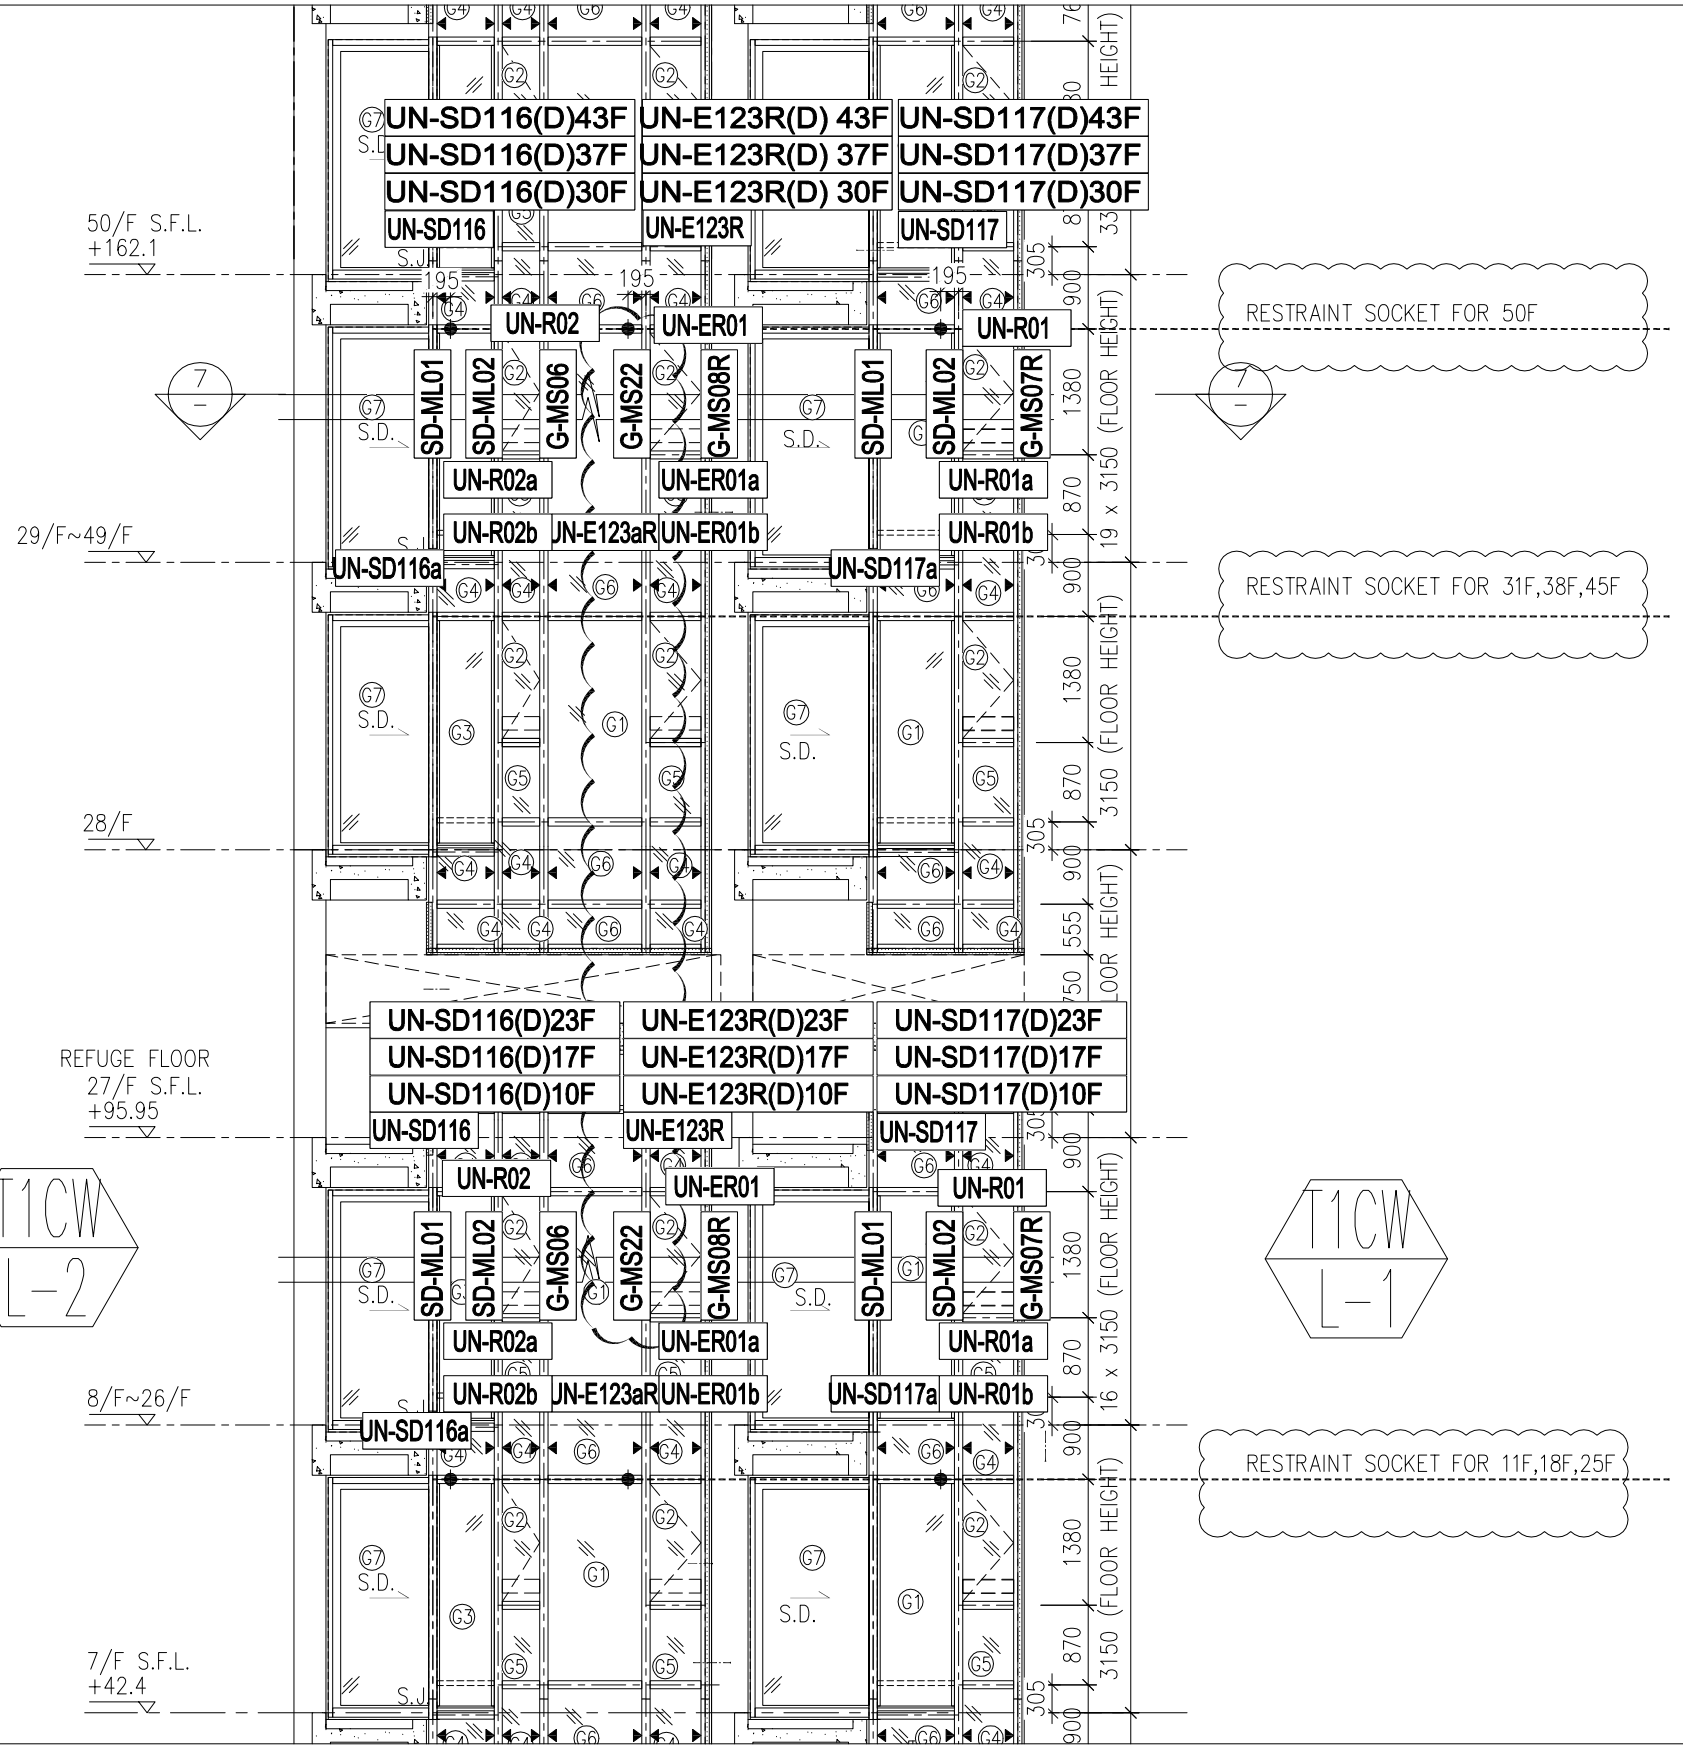


*注意:

1: "SD-ML"開頭代表左SD門位主企料
2: "SD-MR"開頭代表右SD門位主企料
3: "G-MS"開頭代表幕墻位主企料
4: "AG-MR"開頭代表梗窗转角位主企料
5: "UN-SD"開頭代表SD門位用主橫料
6: "UN-T"開頭代表梗窗位用主橫料
7: "UN-L"開頭代表SHL生窗位用主橫料
8: "UN-R"開頭代表SHR生窗位用主橫料
9: "AG-T"開頭代表T窗位用主橫料
10: "G-ES"開頭代表转角位用企料
11: "SD-MT"開頭代表SD門T窗位用企料
12: "G-ES"開頭代表幕墻位T窗用企料
13: "(D)"結尾代表吊船碼位主橫料

A版

圖號: 837-CW-2111

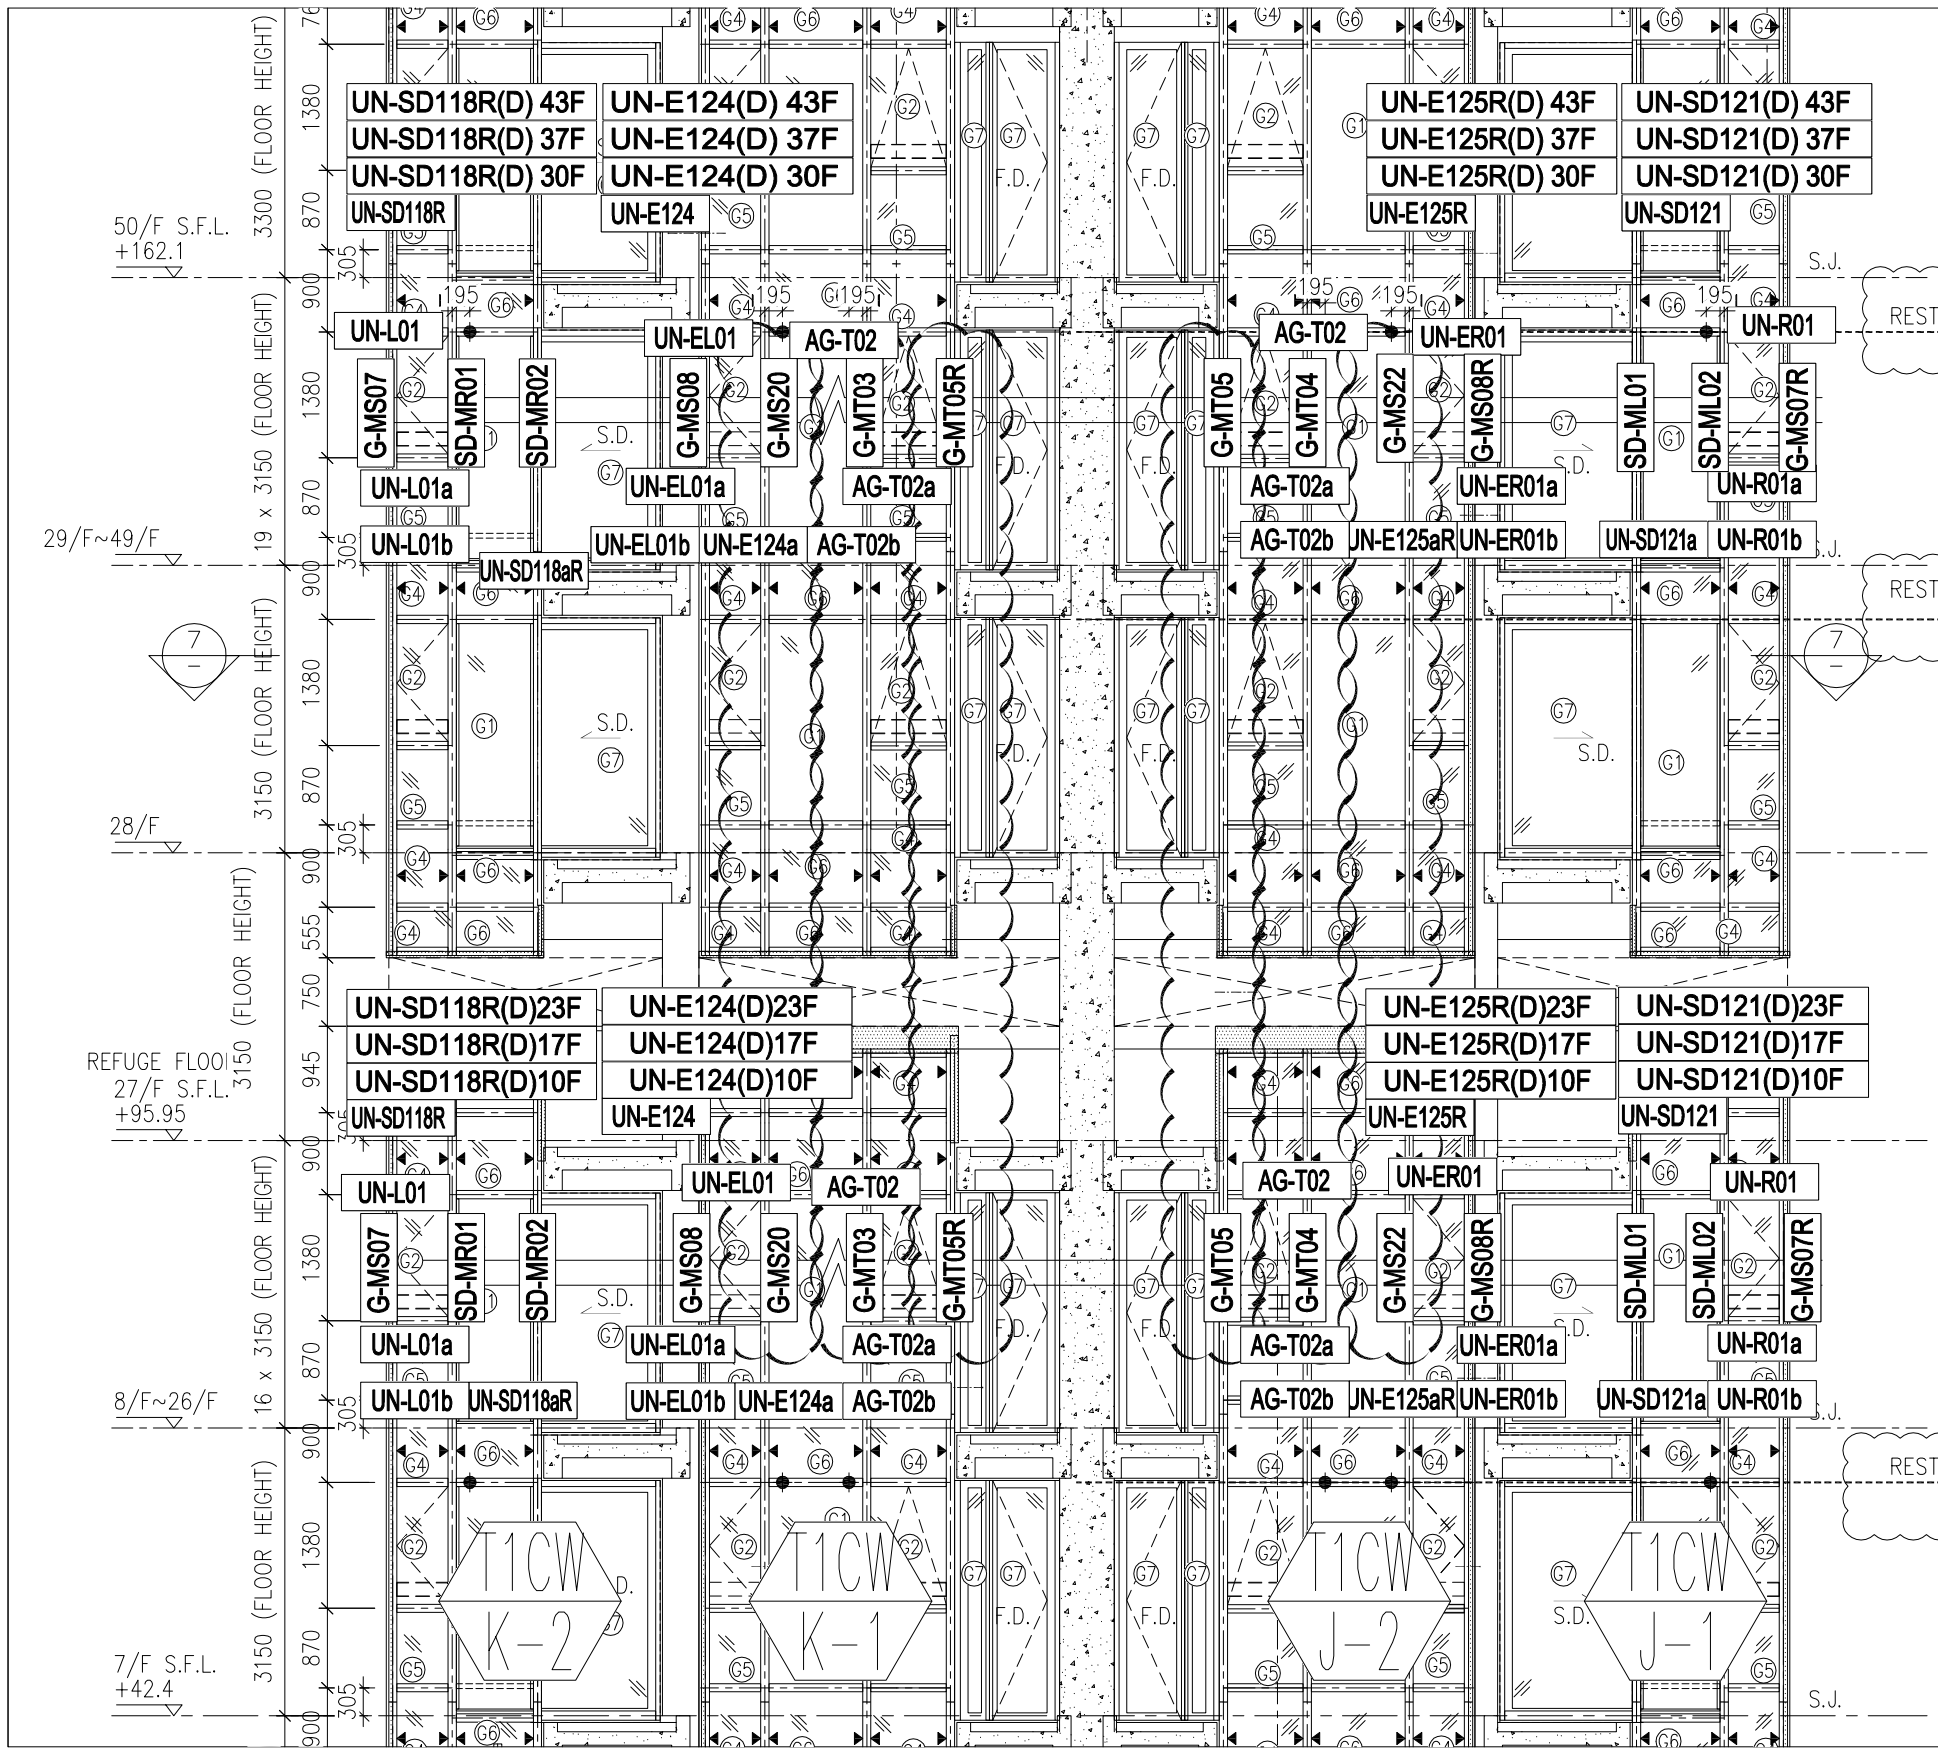


*注意:

1: "SD-ML"開頭代表左SD門位主企料
2: "SD-MR"開頭代表右SD門位主企料
3: "G-MS"開頭代表幕墻位主企料
4: "AG-MR"開頭代表梗窗转角位主企料
5: "UN-SD"開頭代表SD門位用主橫料
6: "UN-T"開頭代表梗窗位用主橫料
7: "UN-L"開頭代表SHL生窗位用主橫料
8: "UN-R"開頭代表SHR生窗位用主橫料
9: "AG-T"開頭代表T窗位用主橫料
10: "G-ES"開頭代表转角位用企料
11: "SD-MT"開頭代表SD門T窗位用企料
12: "G-ES"開頭代表幕墻位T窗用企料
13: "(D)"結尾代表吊船碼位主橫料

A版

圖號：837-CW-2112

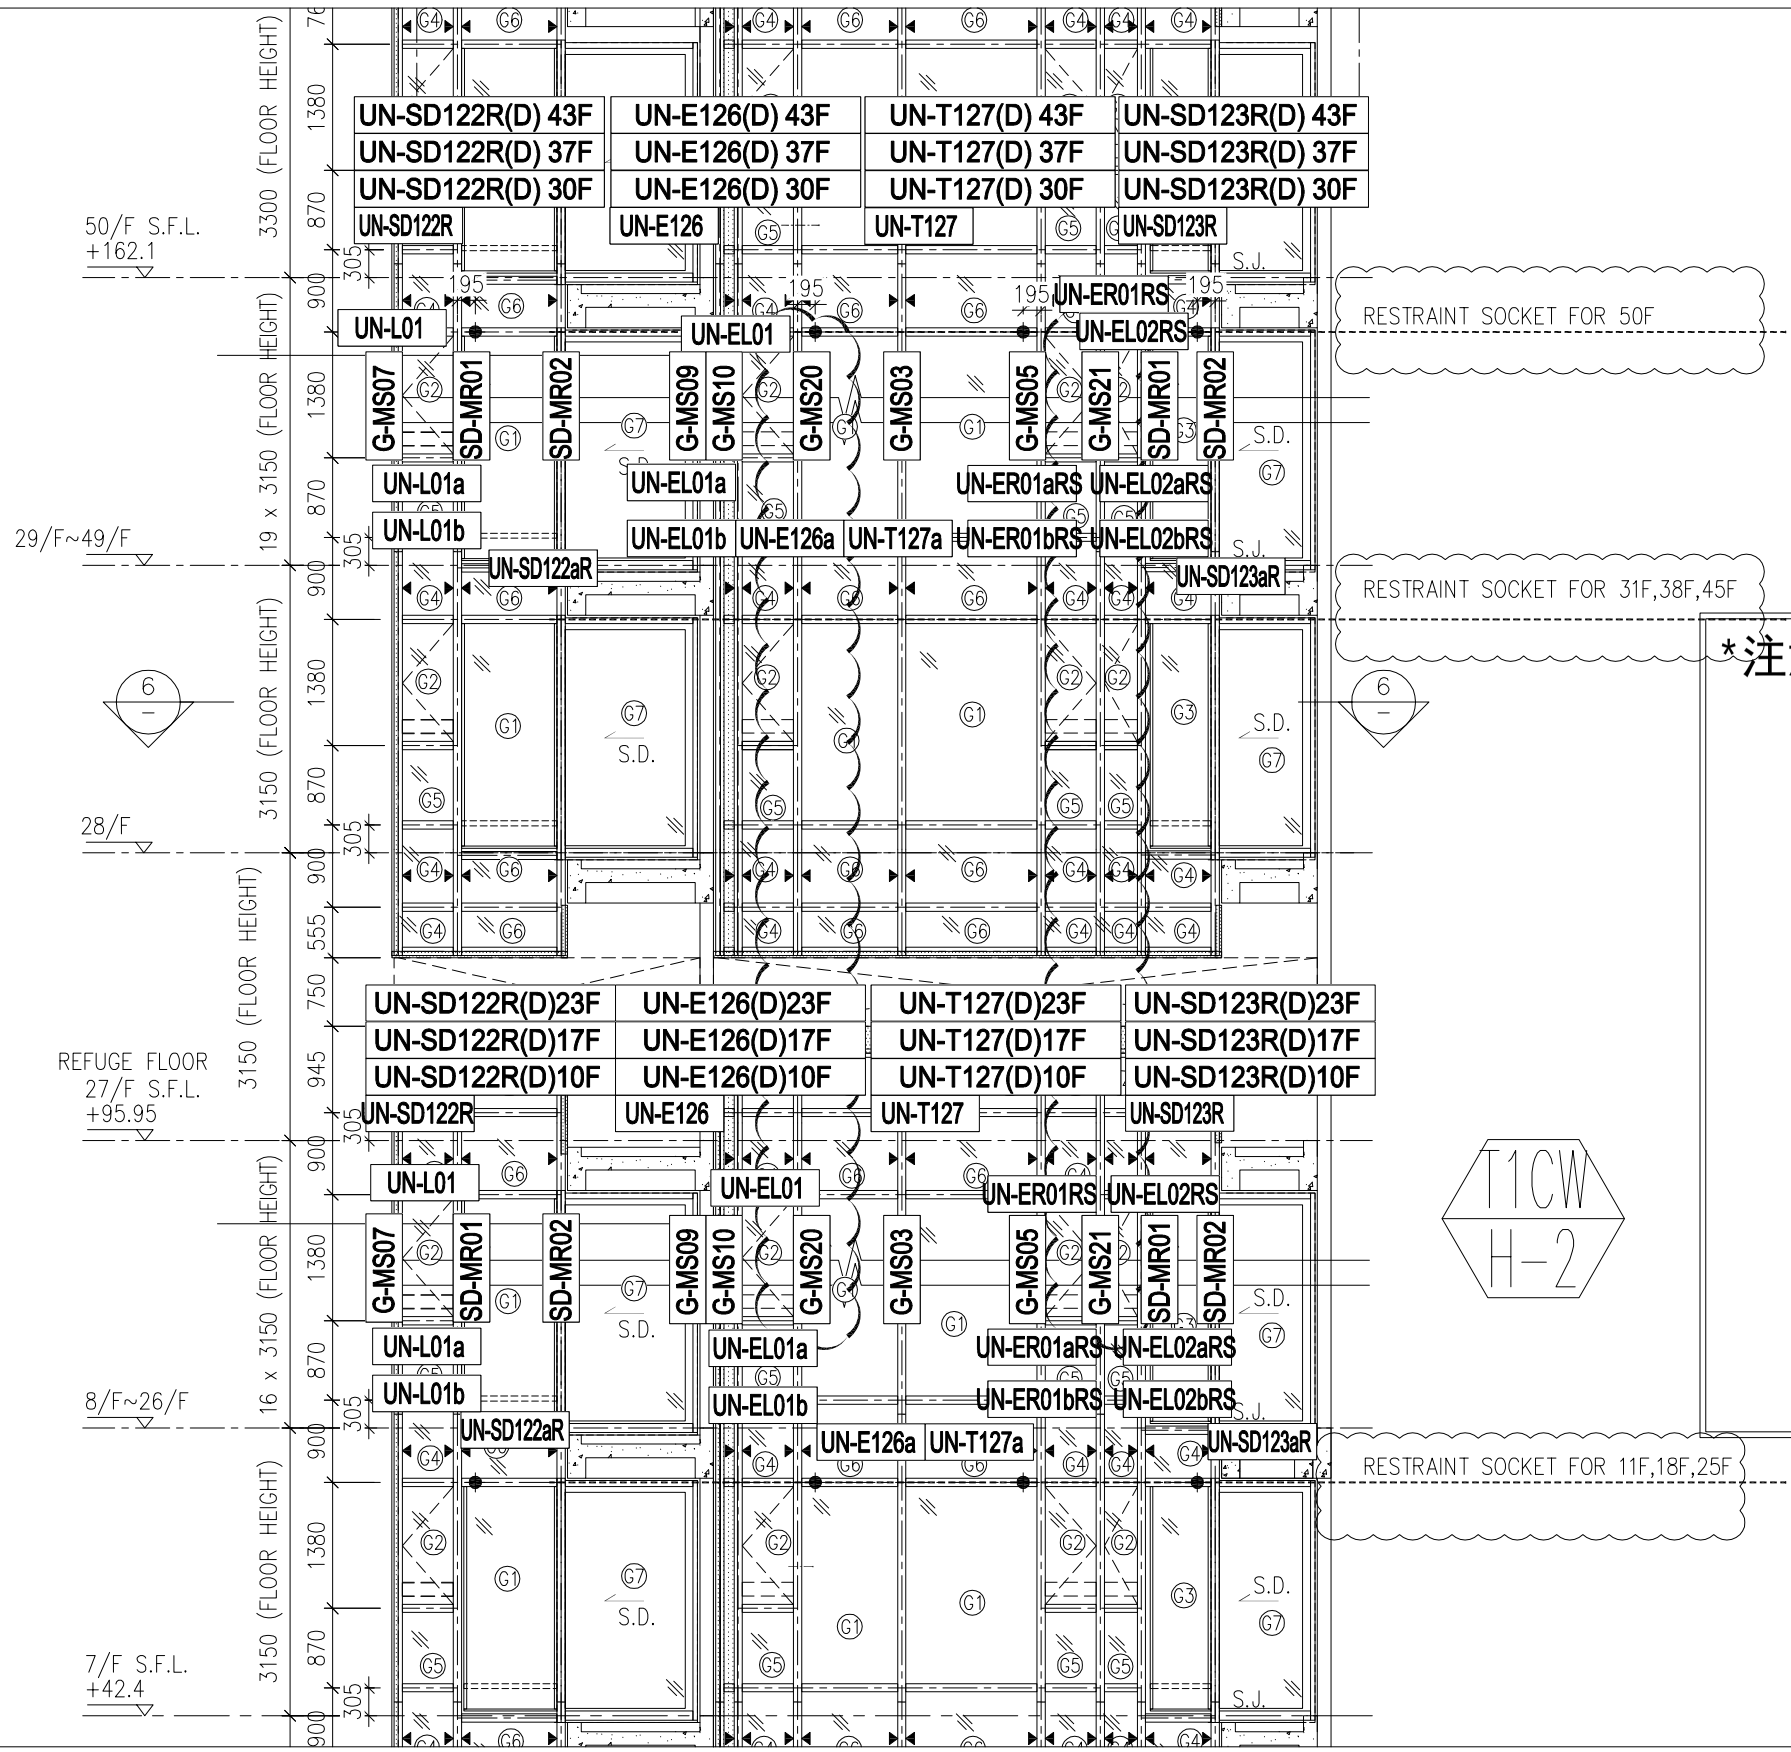


*注意:


1: "SD-ML"開頭代表左SD門位主企料
2: "SD-MR"開頭代表右SD門位主企料
3: "G-MS"開頭代表幕墻位主企料
4: "AG-MR"開頭代表梗窗转角位主企料
5: "UN-SD"開頭代表SD門位用主橫料
6: "UN-T"開頭代表梗窗位用主橫料
7: "UN-L"開頭代表SHL生窗位用主橫料
8: "UN-R"開頭代表SHR生窗位用主橫料
9: "AG-T"開頭代表T窗位用主橫料
10: "G-ES"開頭代表转角位用企料
11: "SD-MT"開頭代表SD門T窗位用企料
12: "G-ES"開頭代表幕墻位T窗用企料
13: "(D)"結尾代表吊船碼位主橫料

A版


圖號: 837-CW-2113

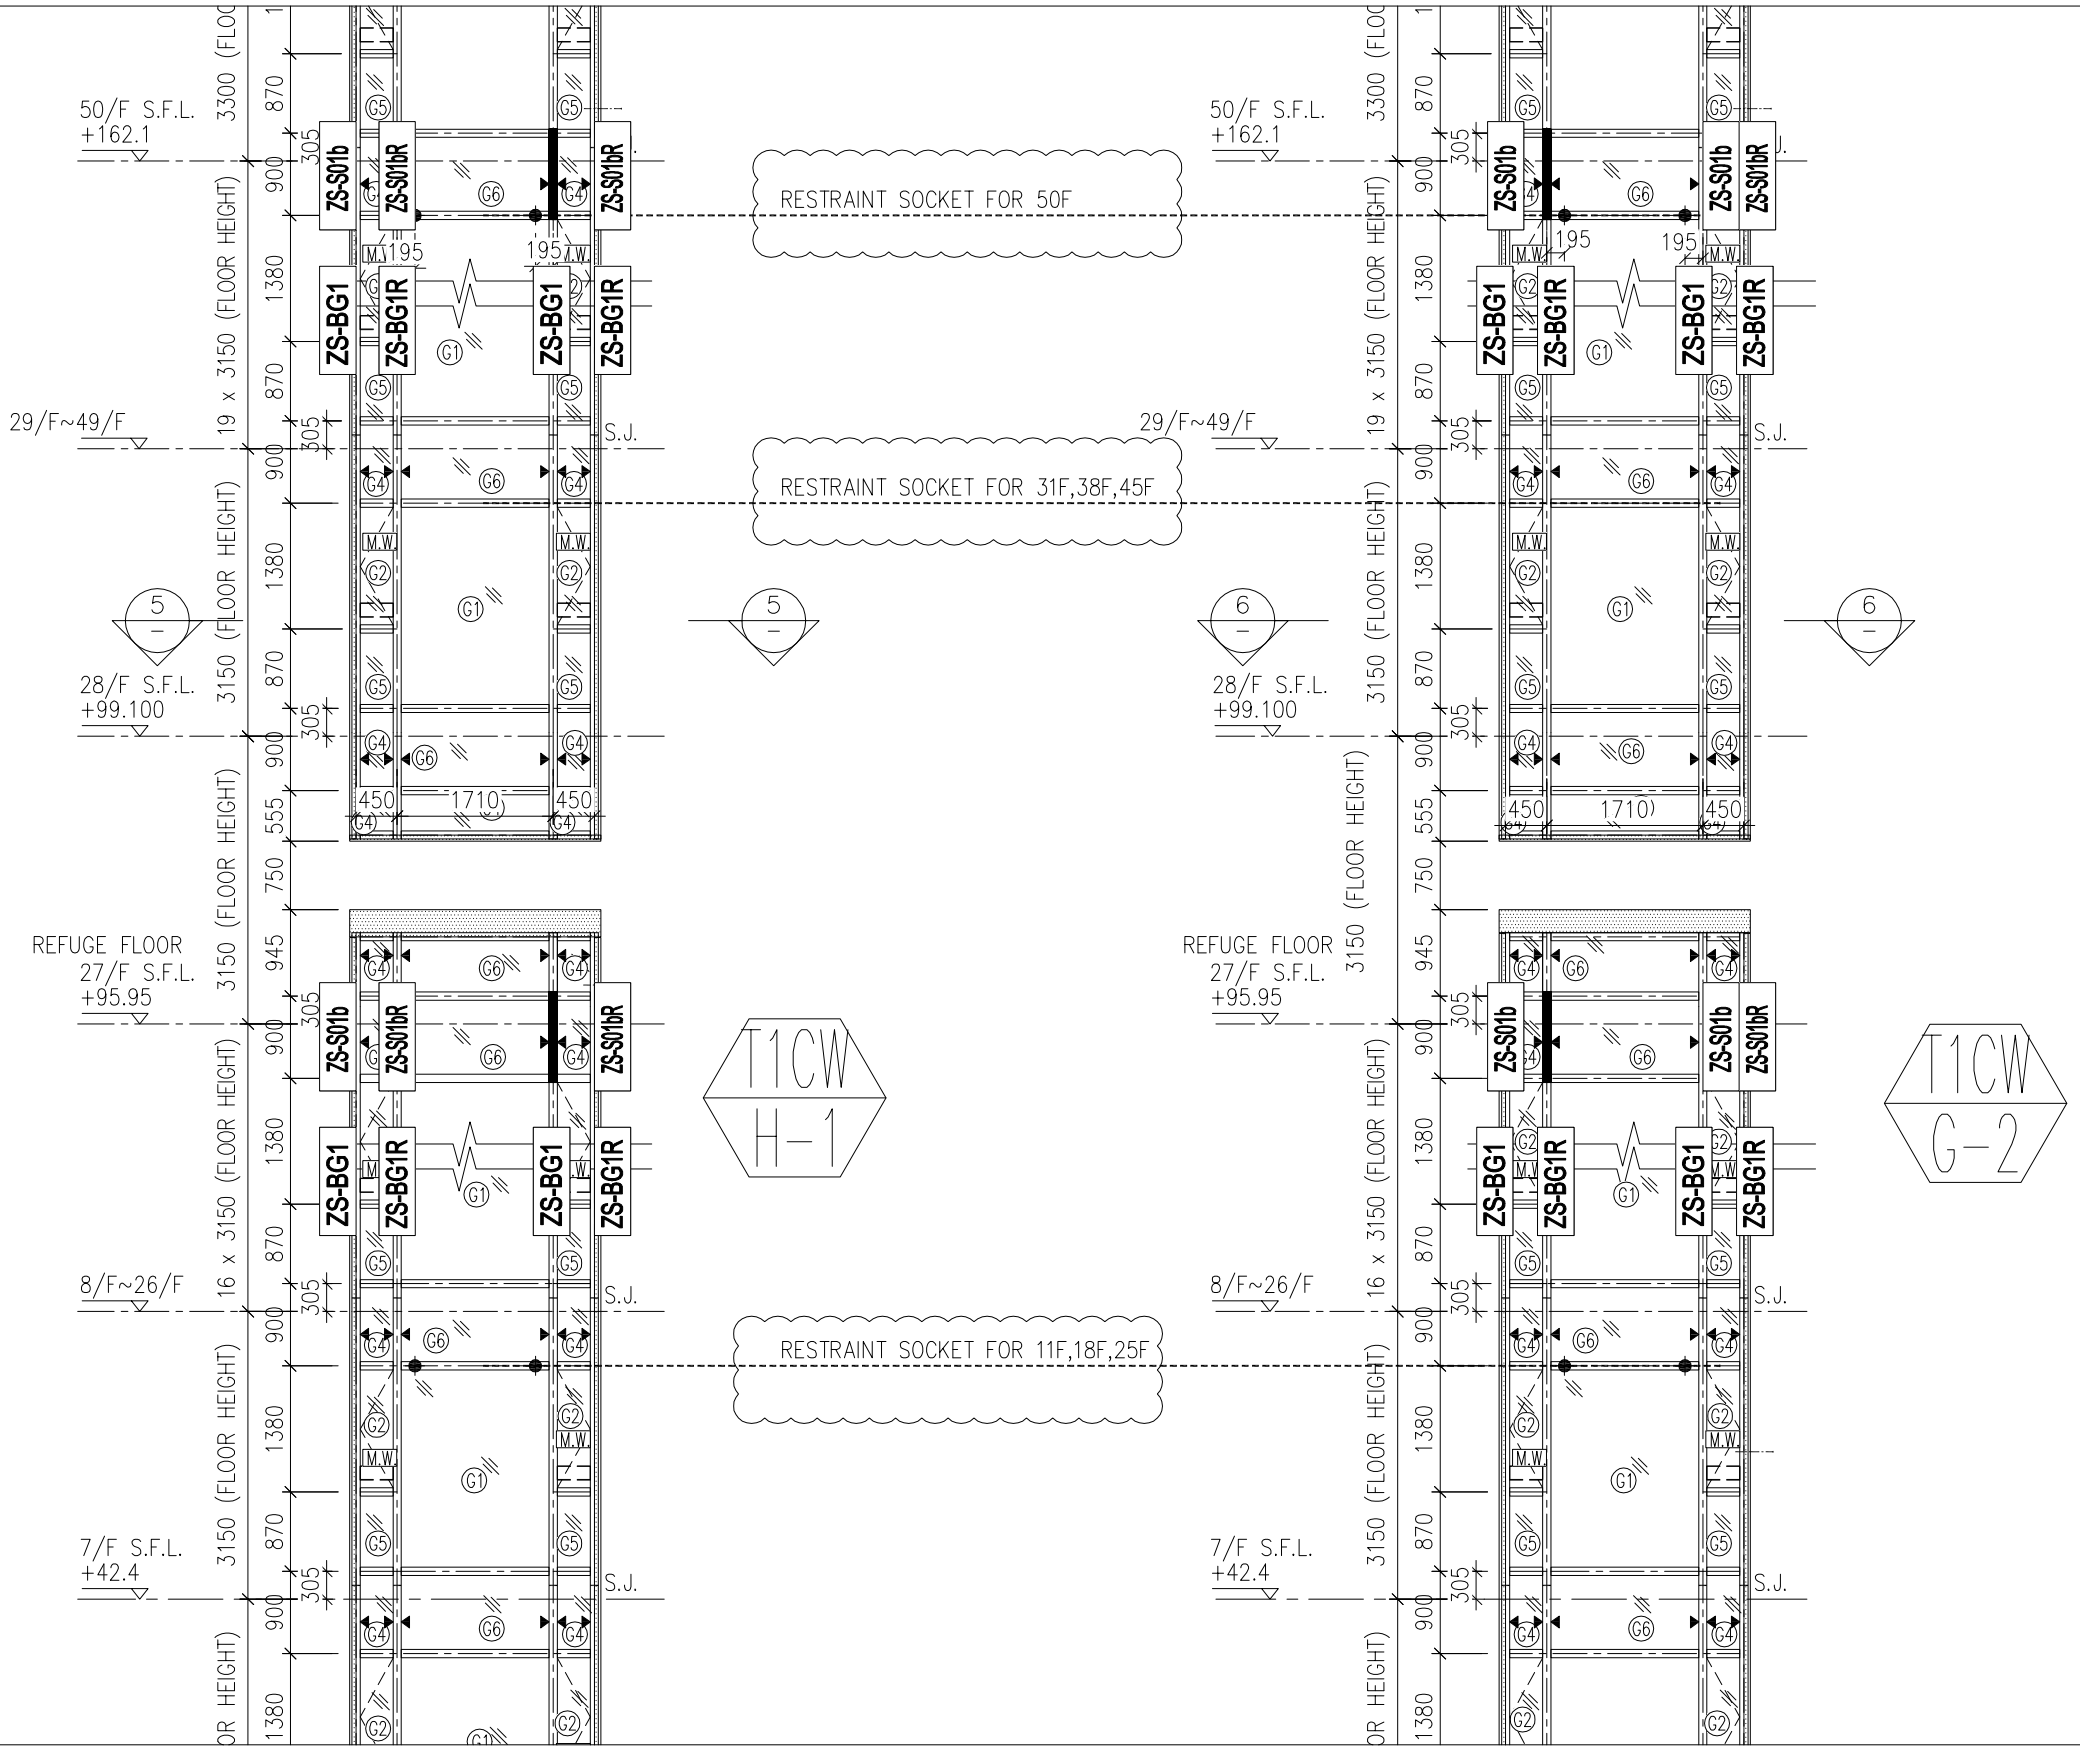

名稱：企單雙玻拍蓋位置圖
圖號：837-CW-2101-1

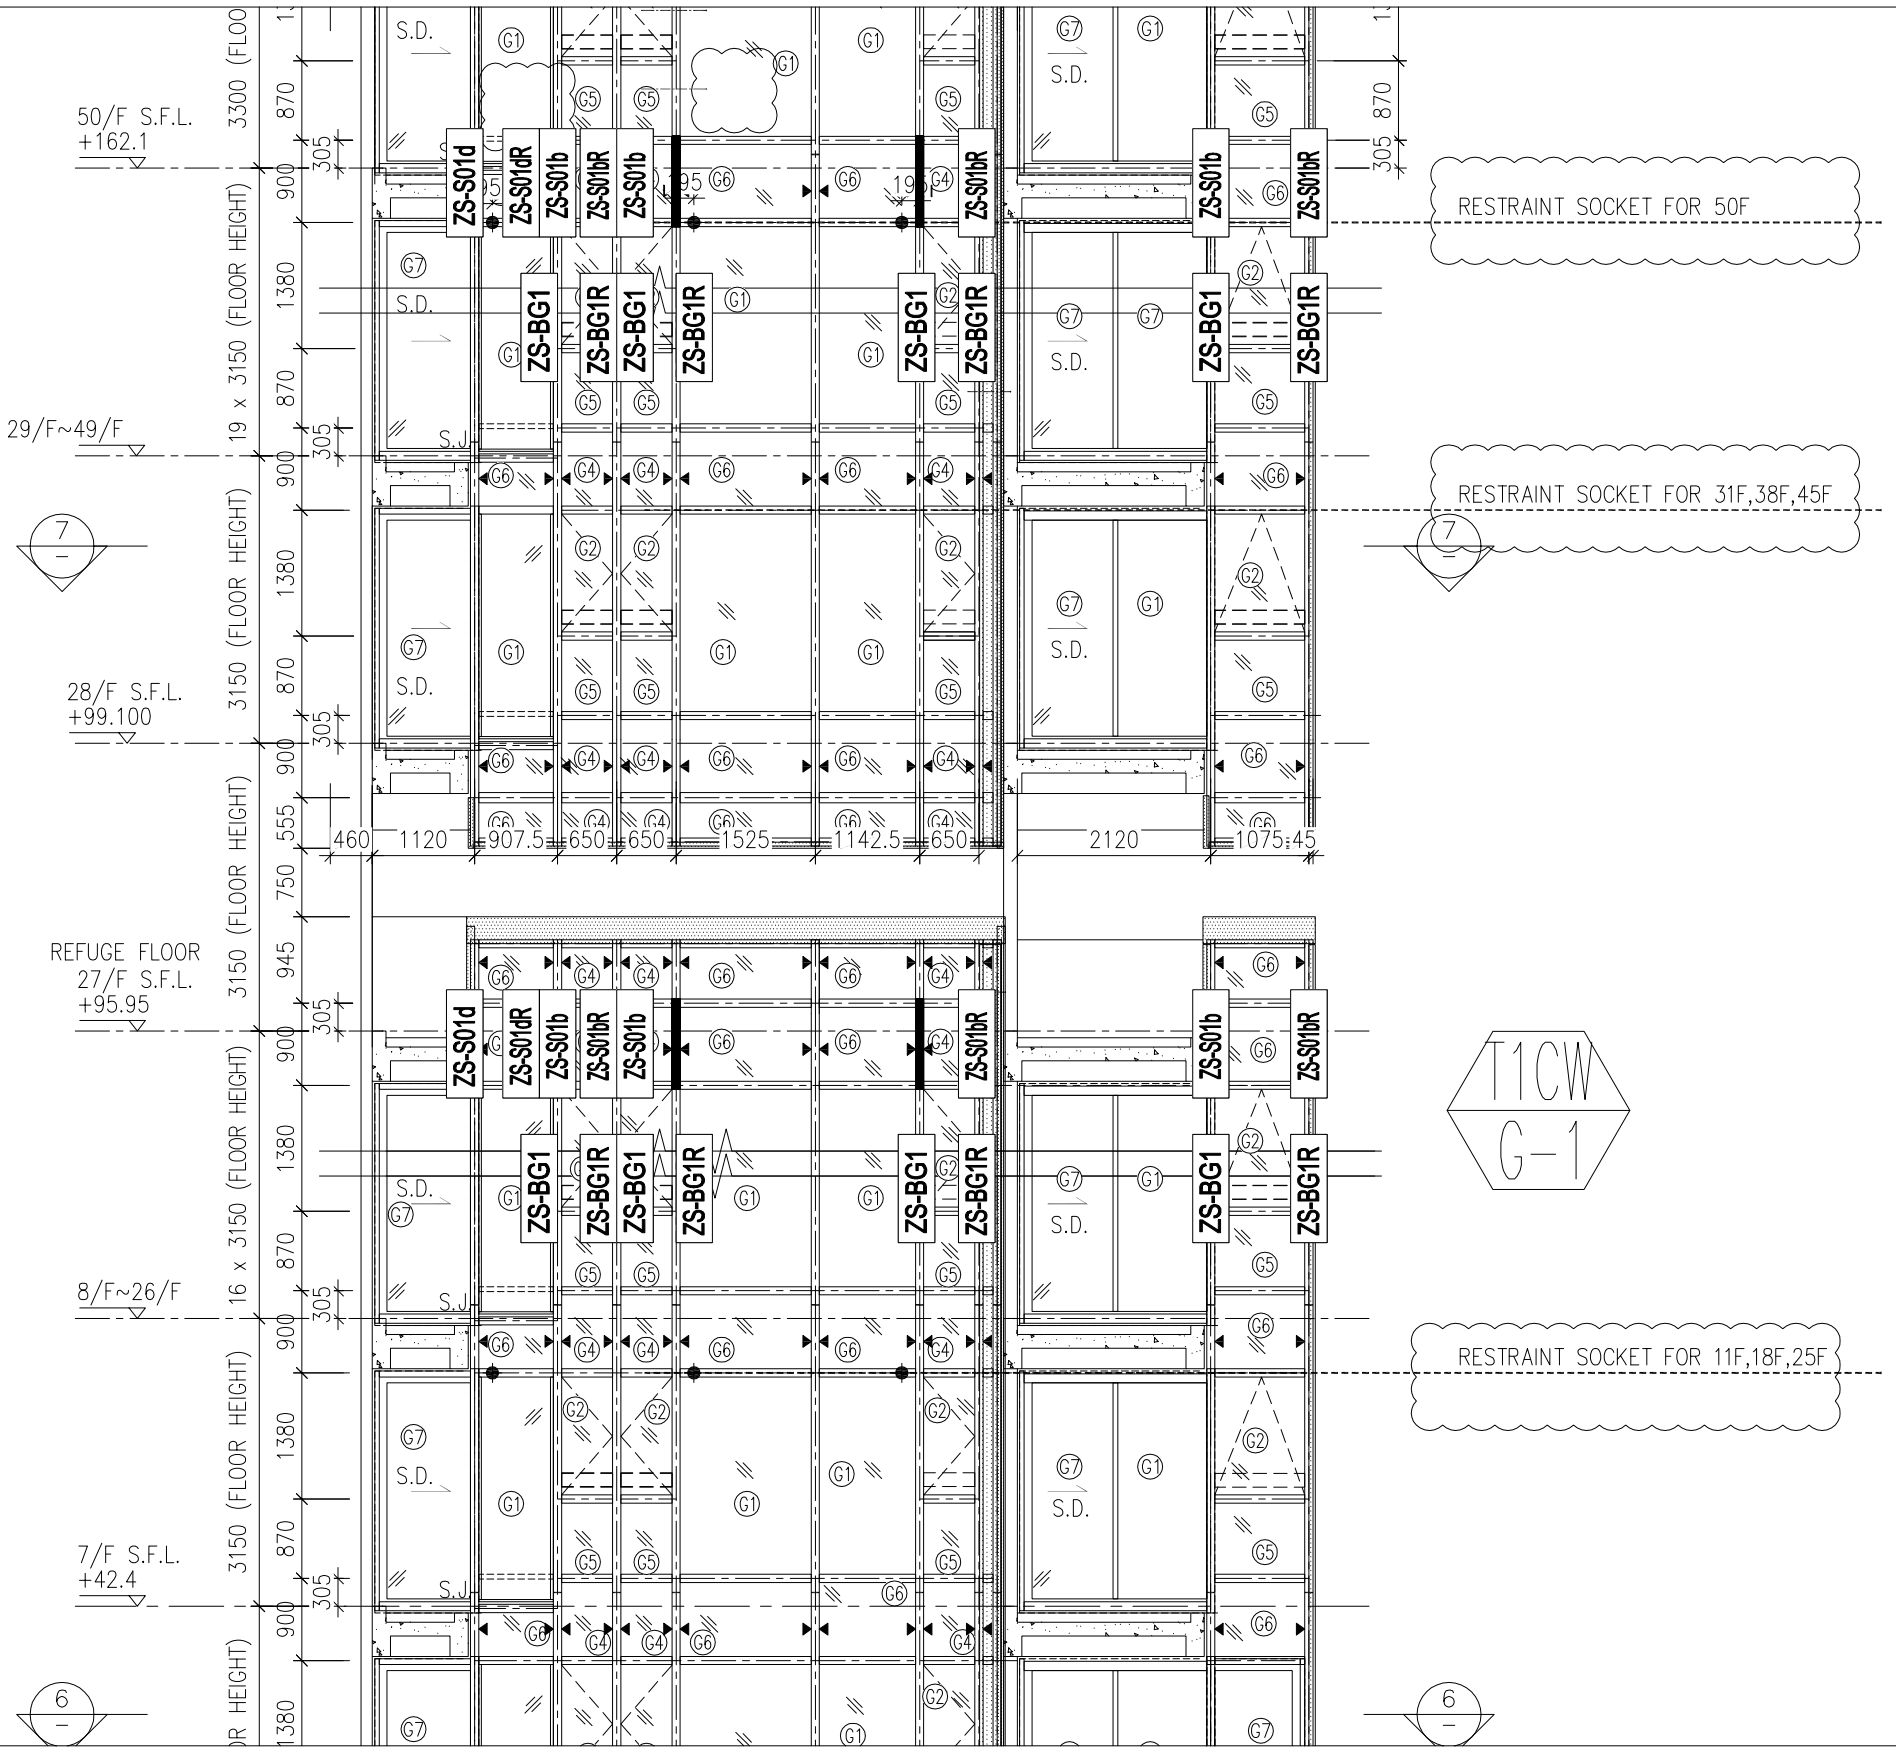


名稱：企單雙玻拍蓋位置圖
圖號：837-CW-2102-1

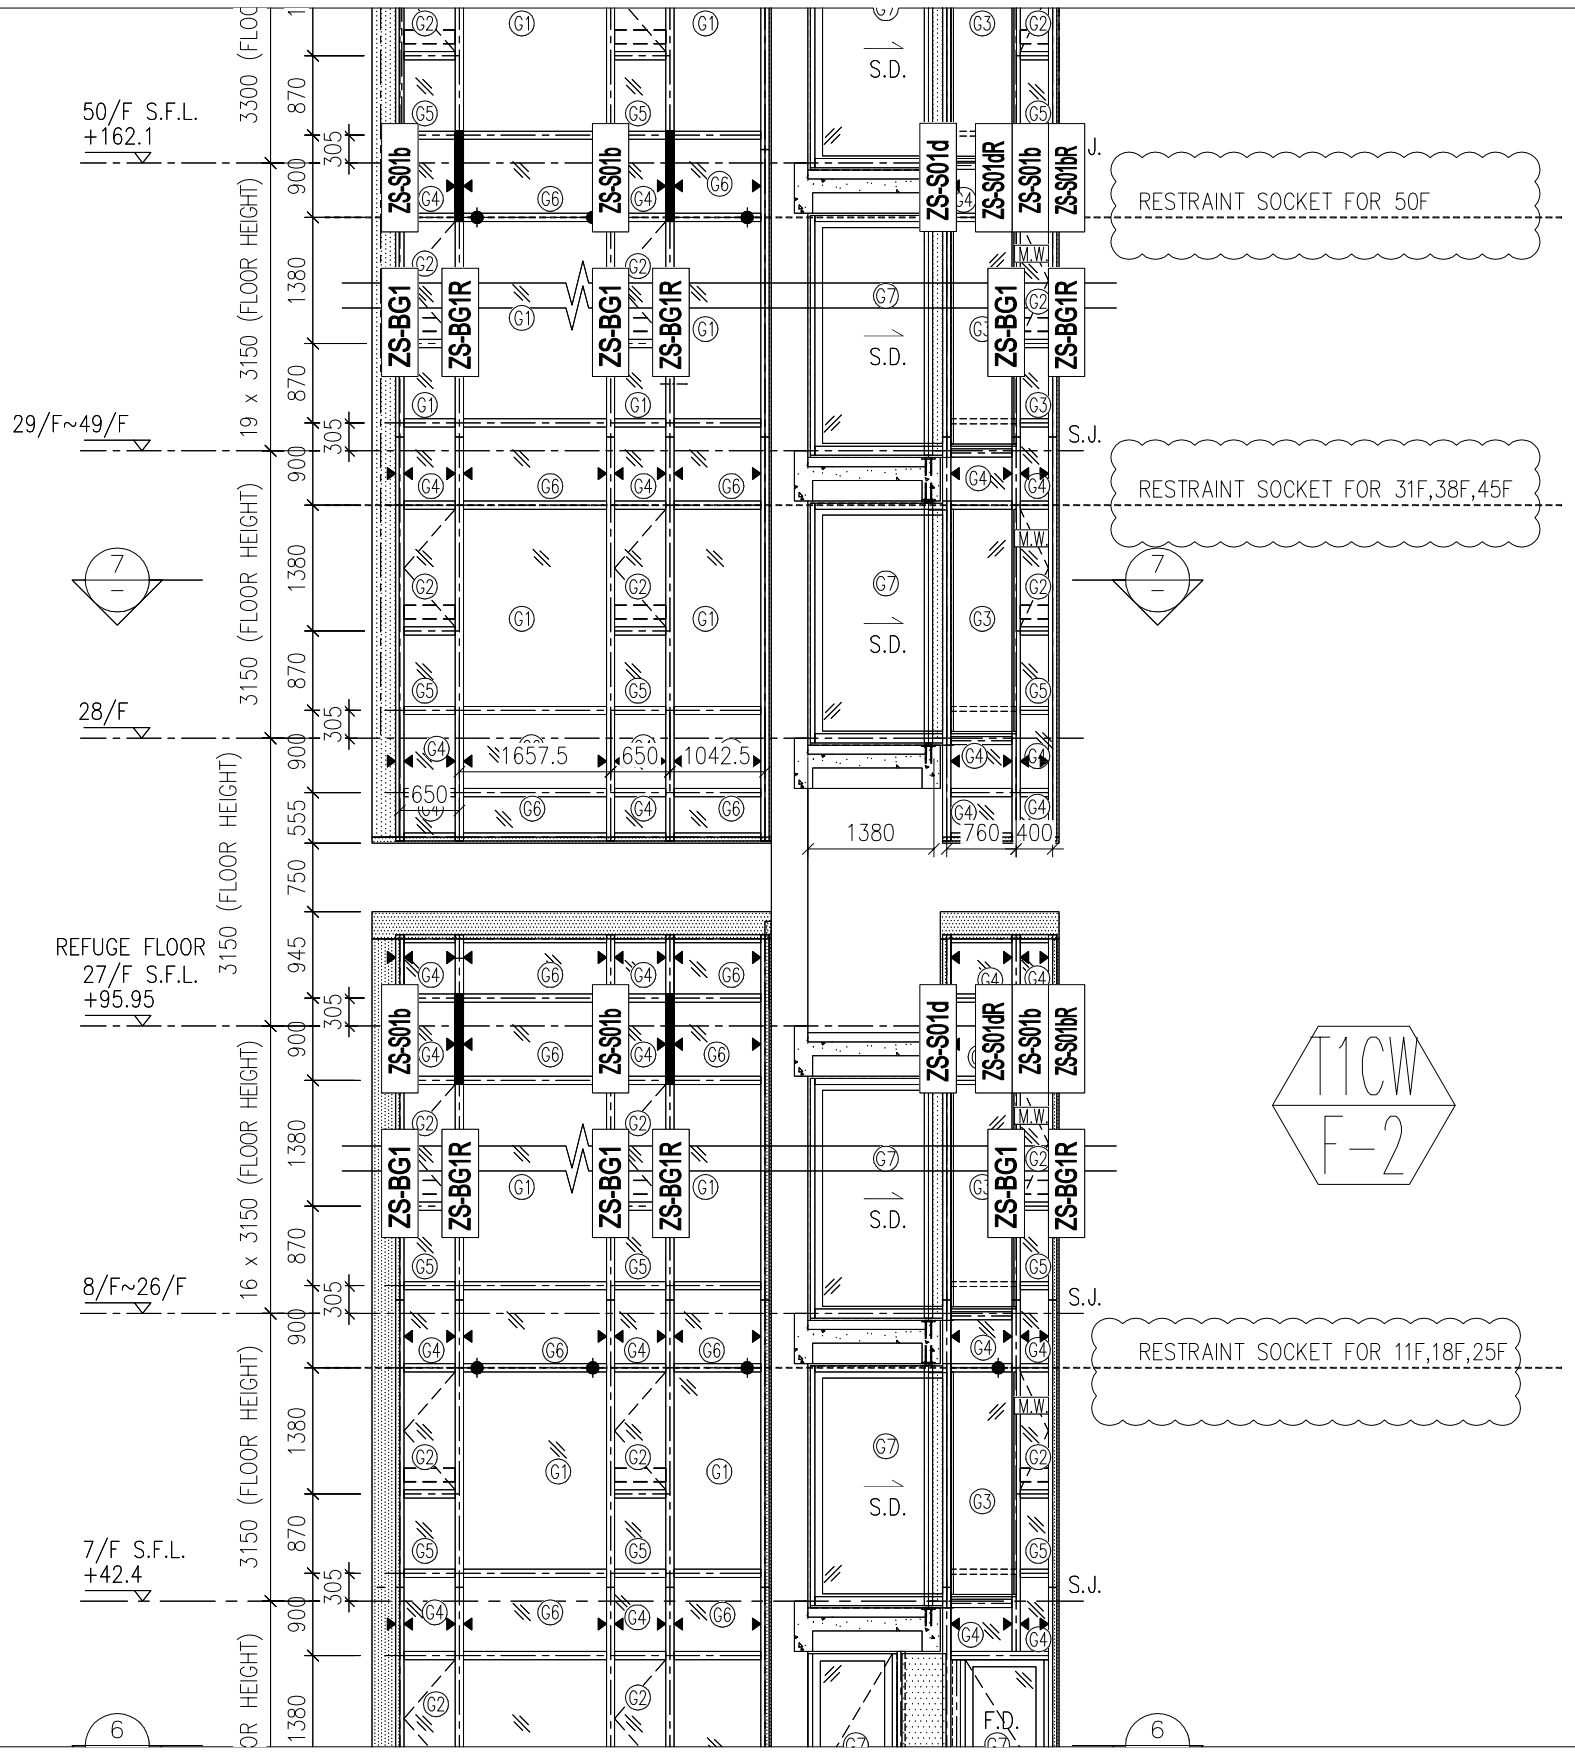


名稱：企單雙玻拍蓋位置圖

圖號：837-CW-2103-1

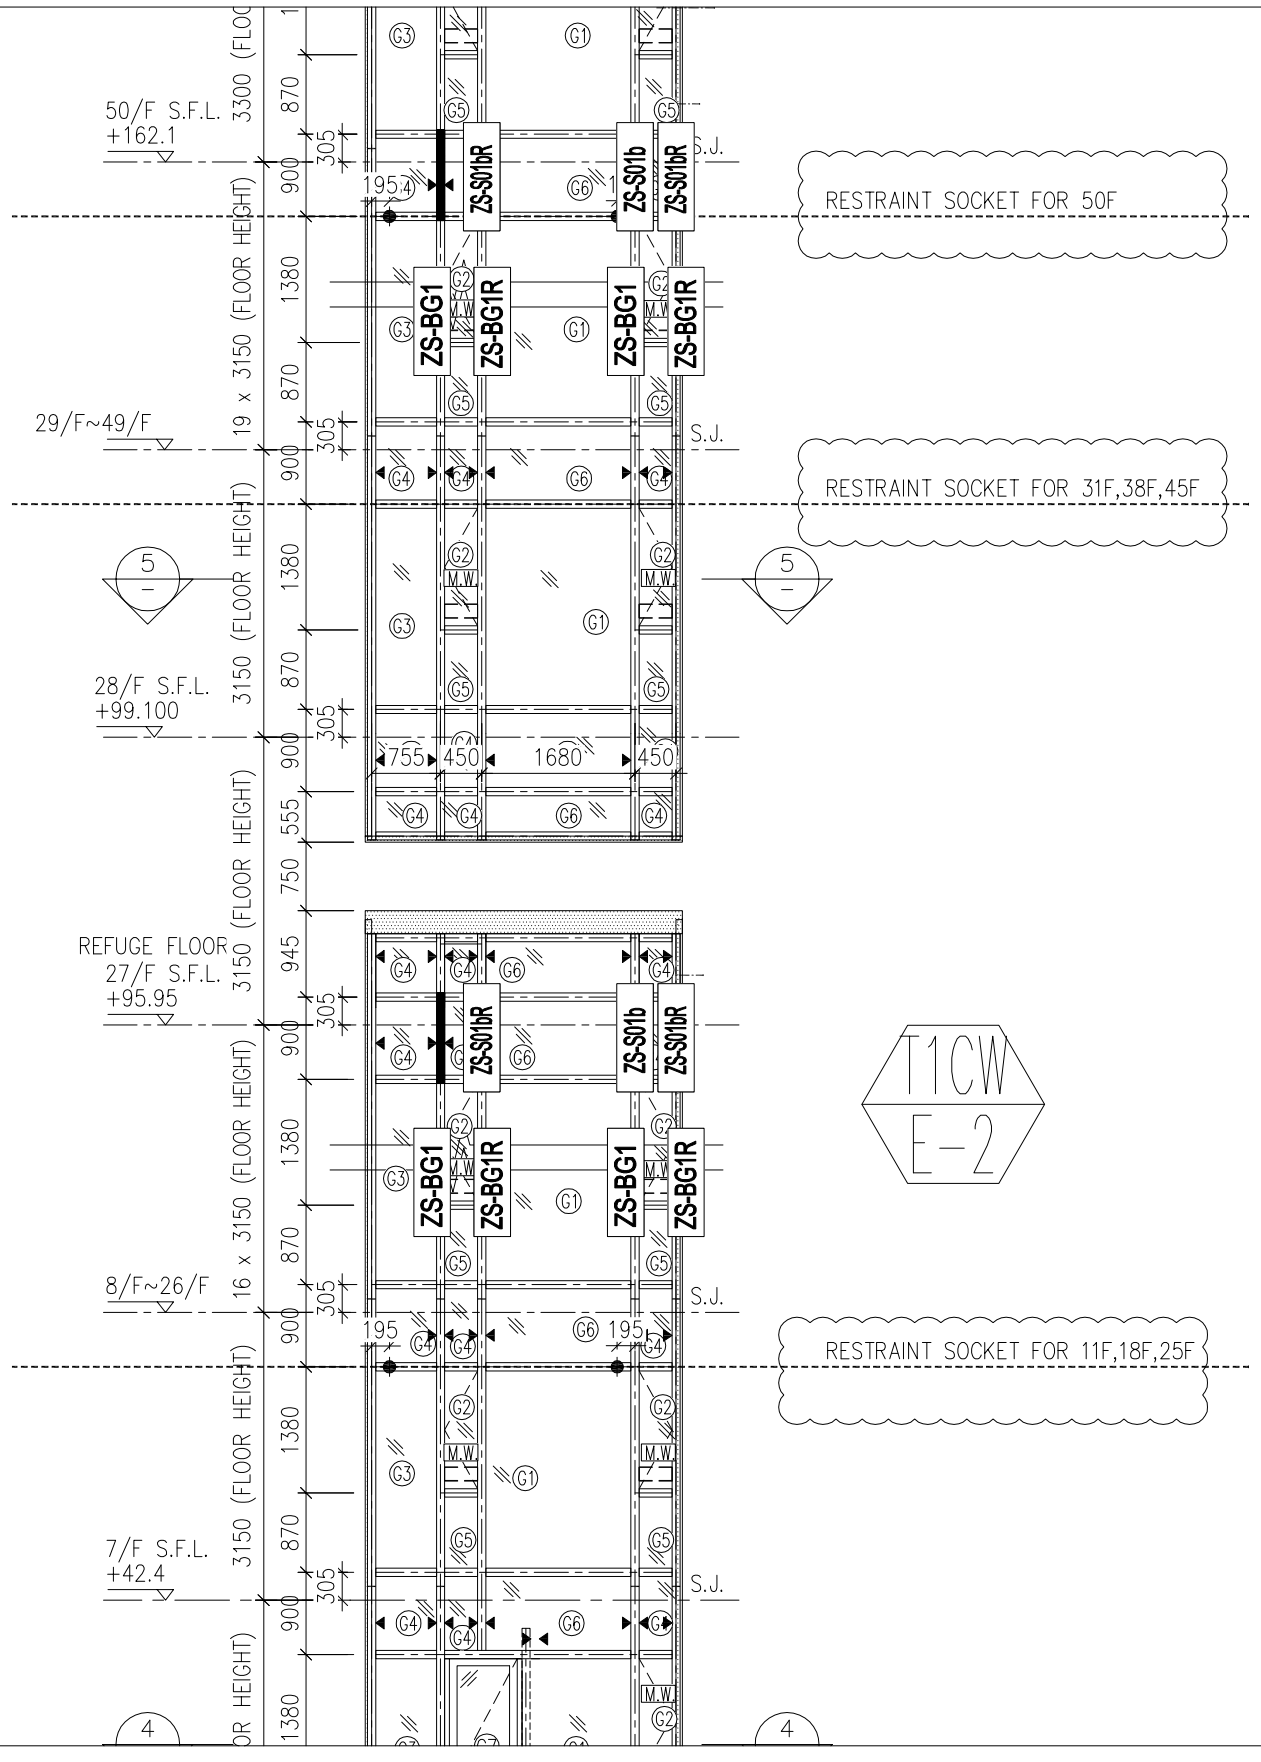


名稱：企單雙玻拍蓋位置圖

圖號：837-CW-2104-1

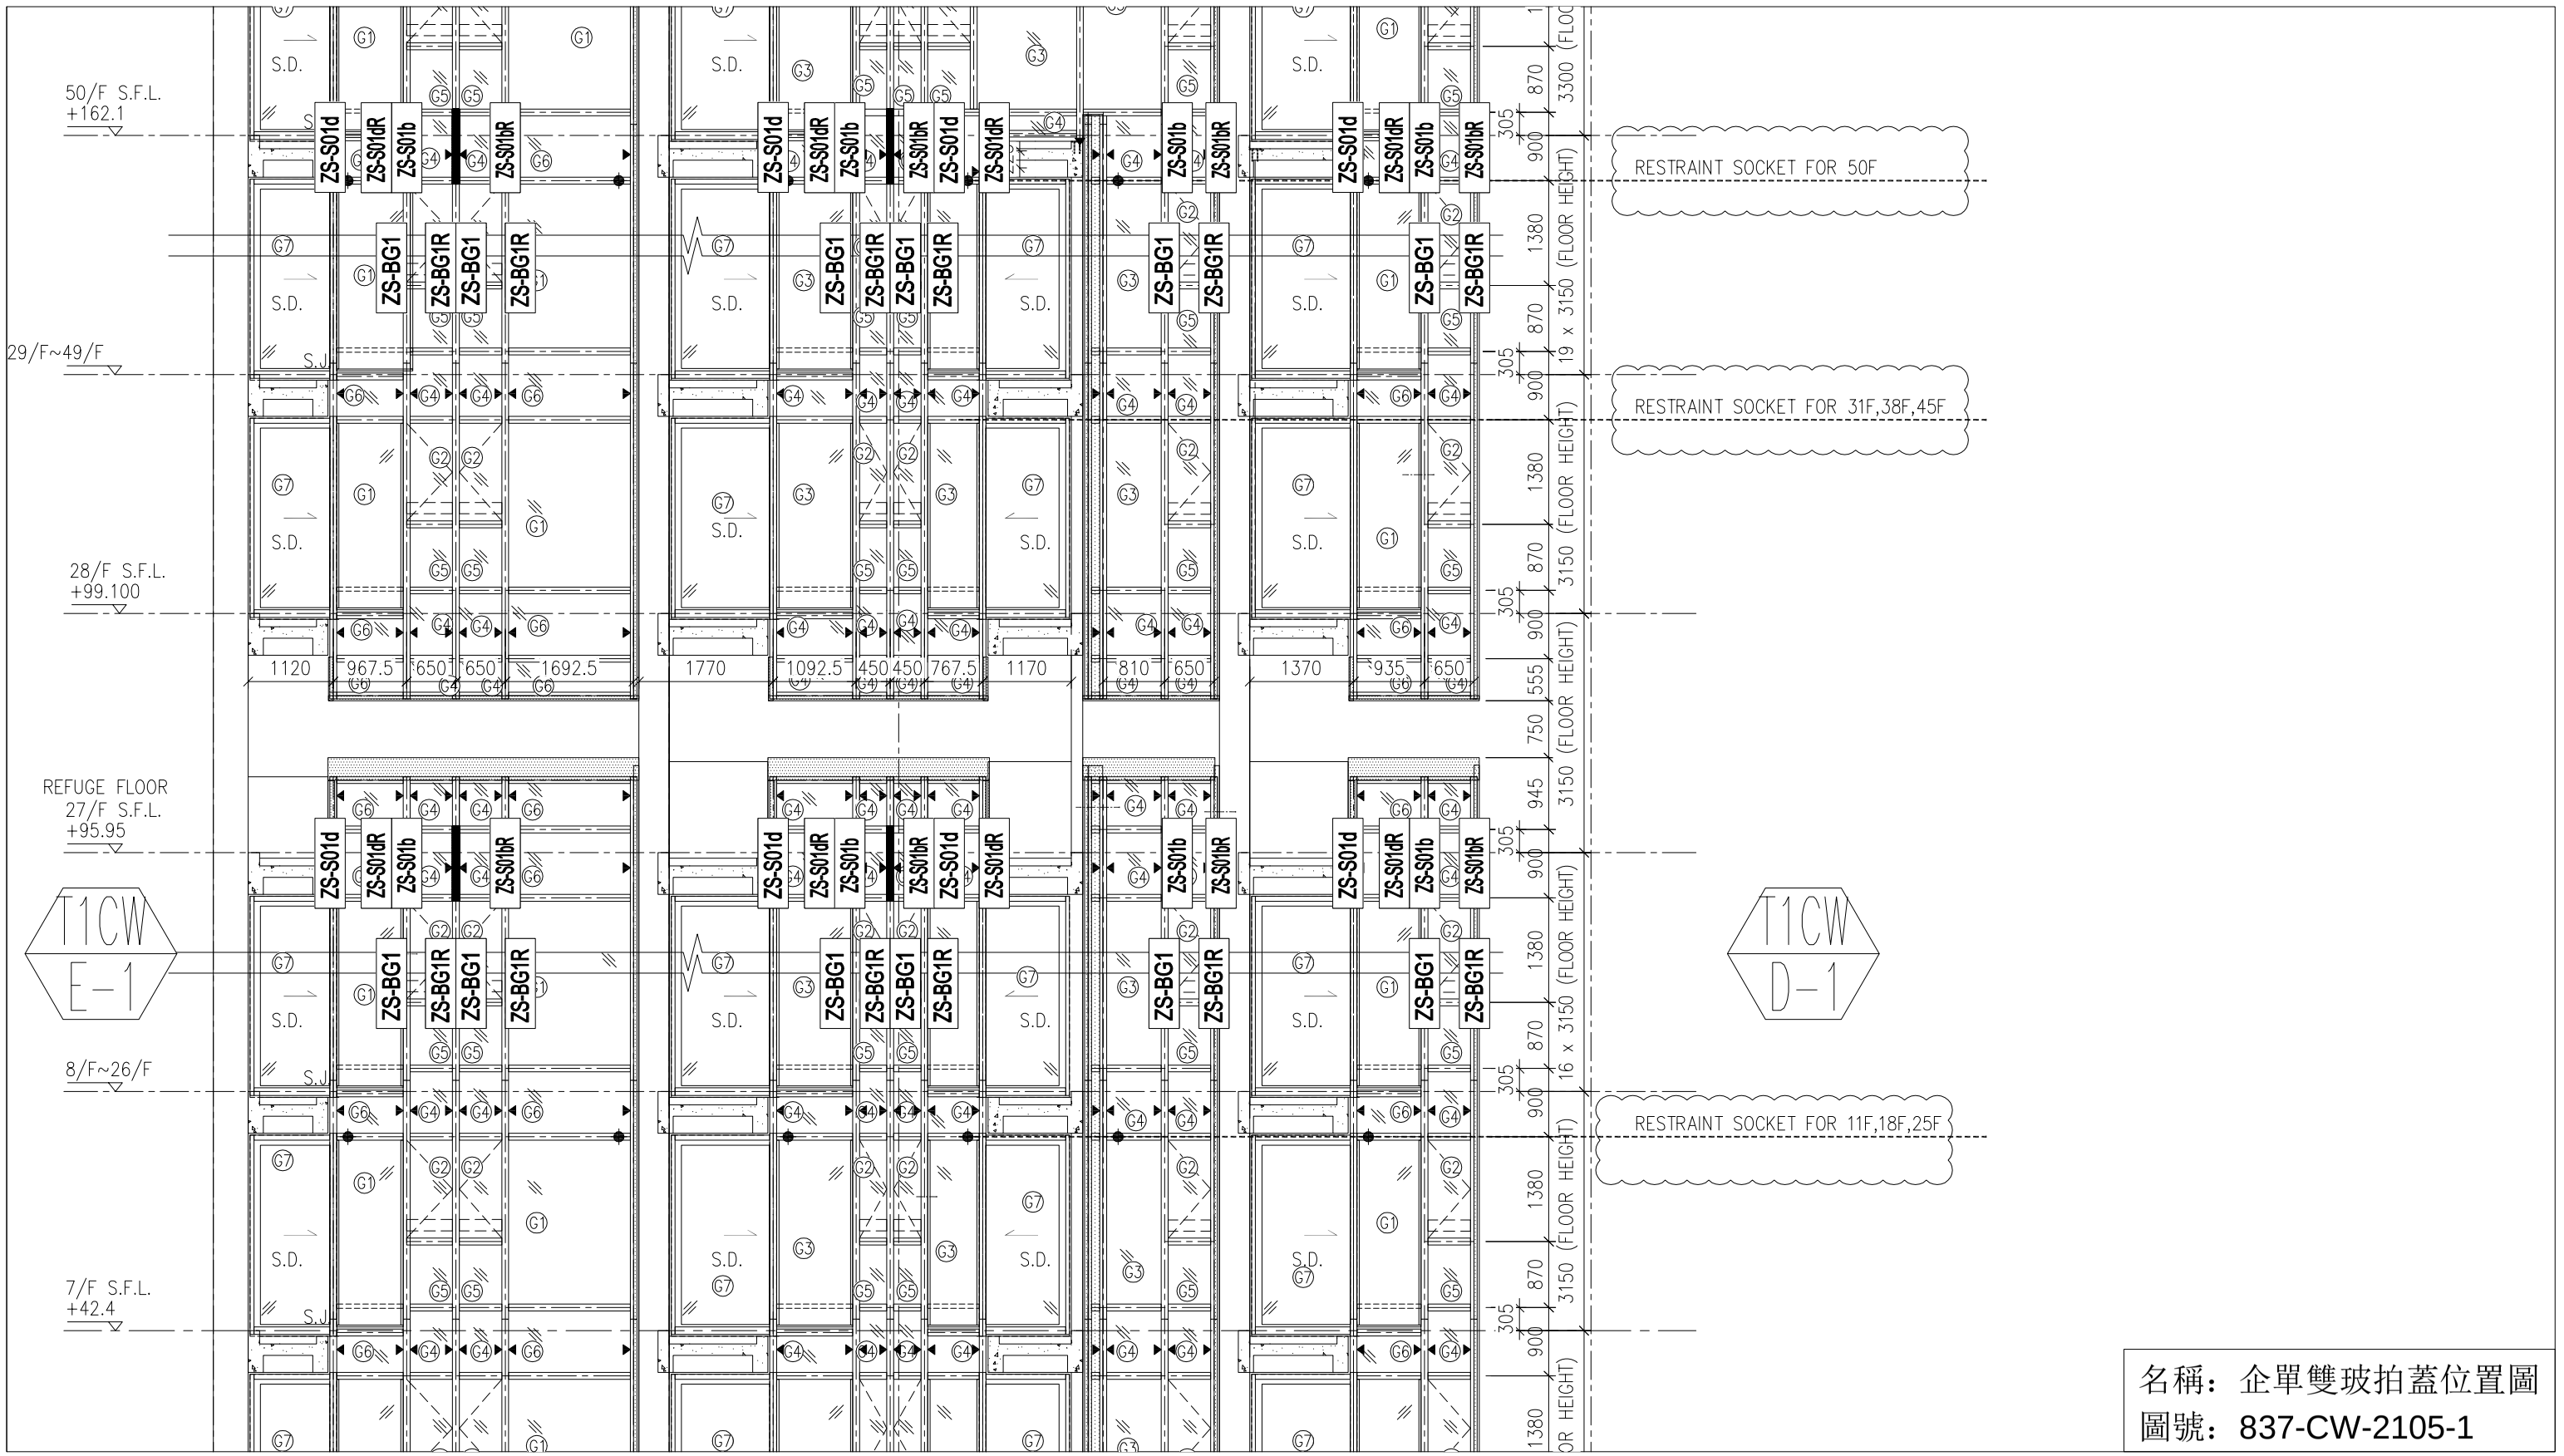


名稱：企單雙玻拍蓋位置圖

圖號：837-CW-2105-1

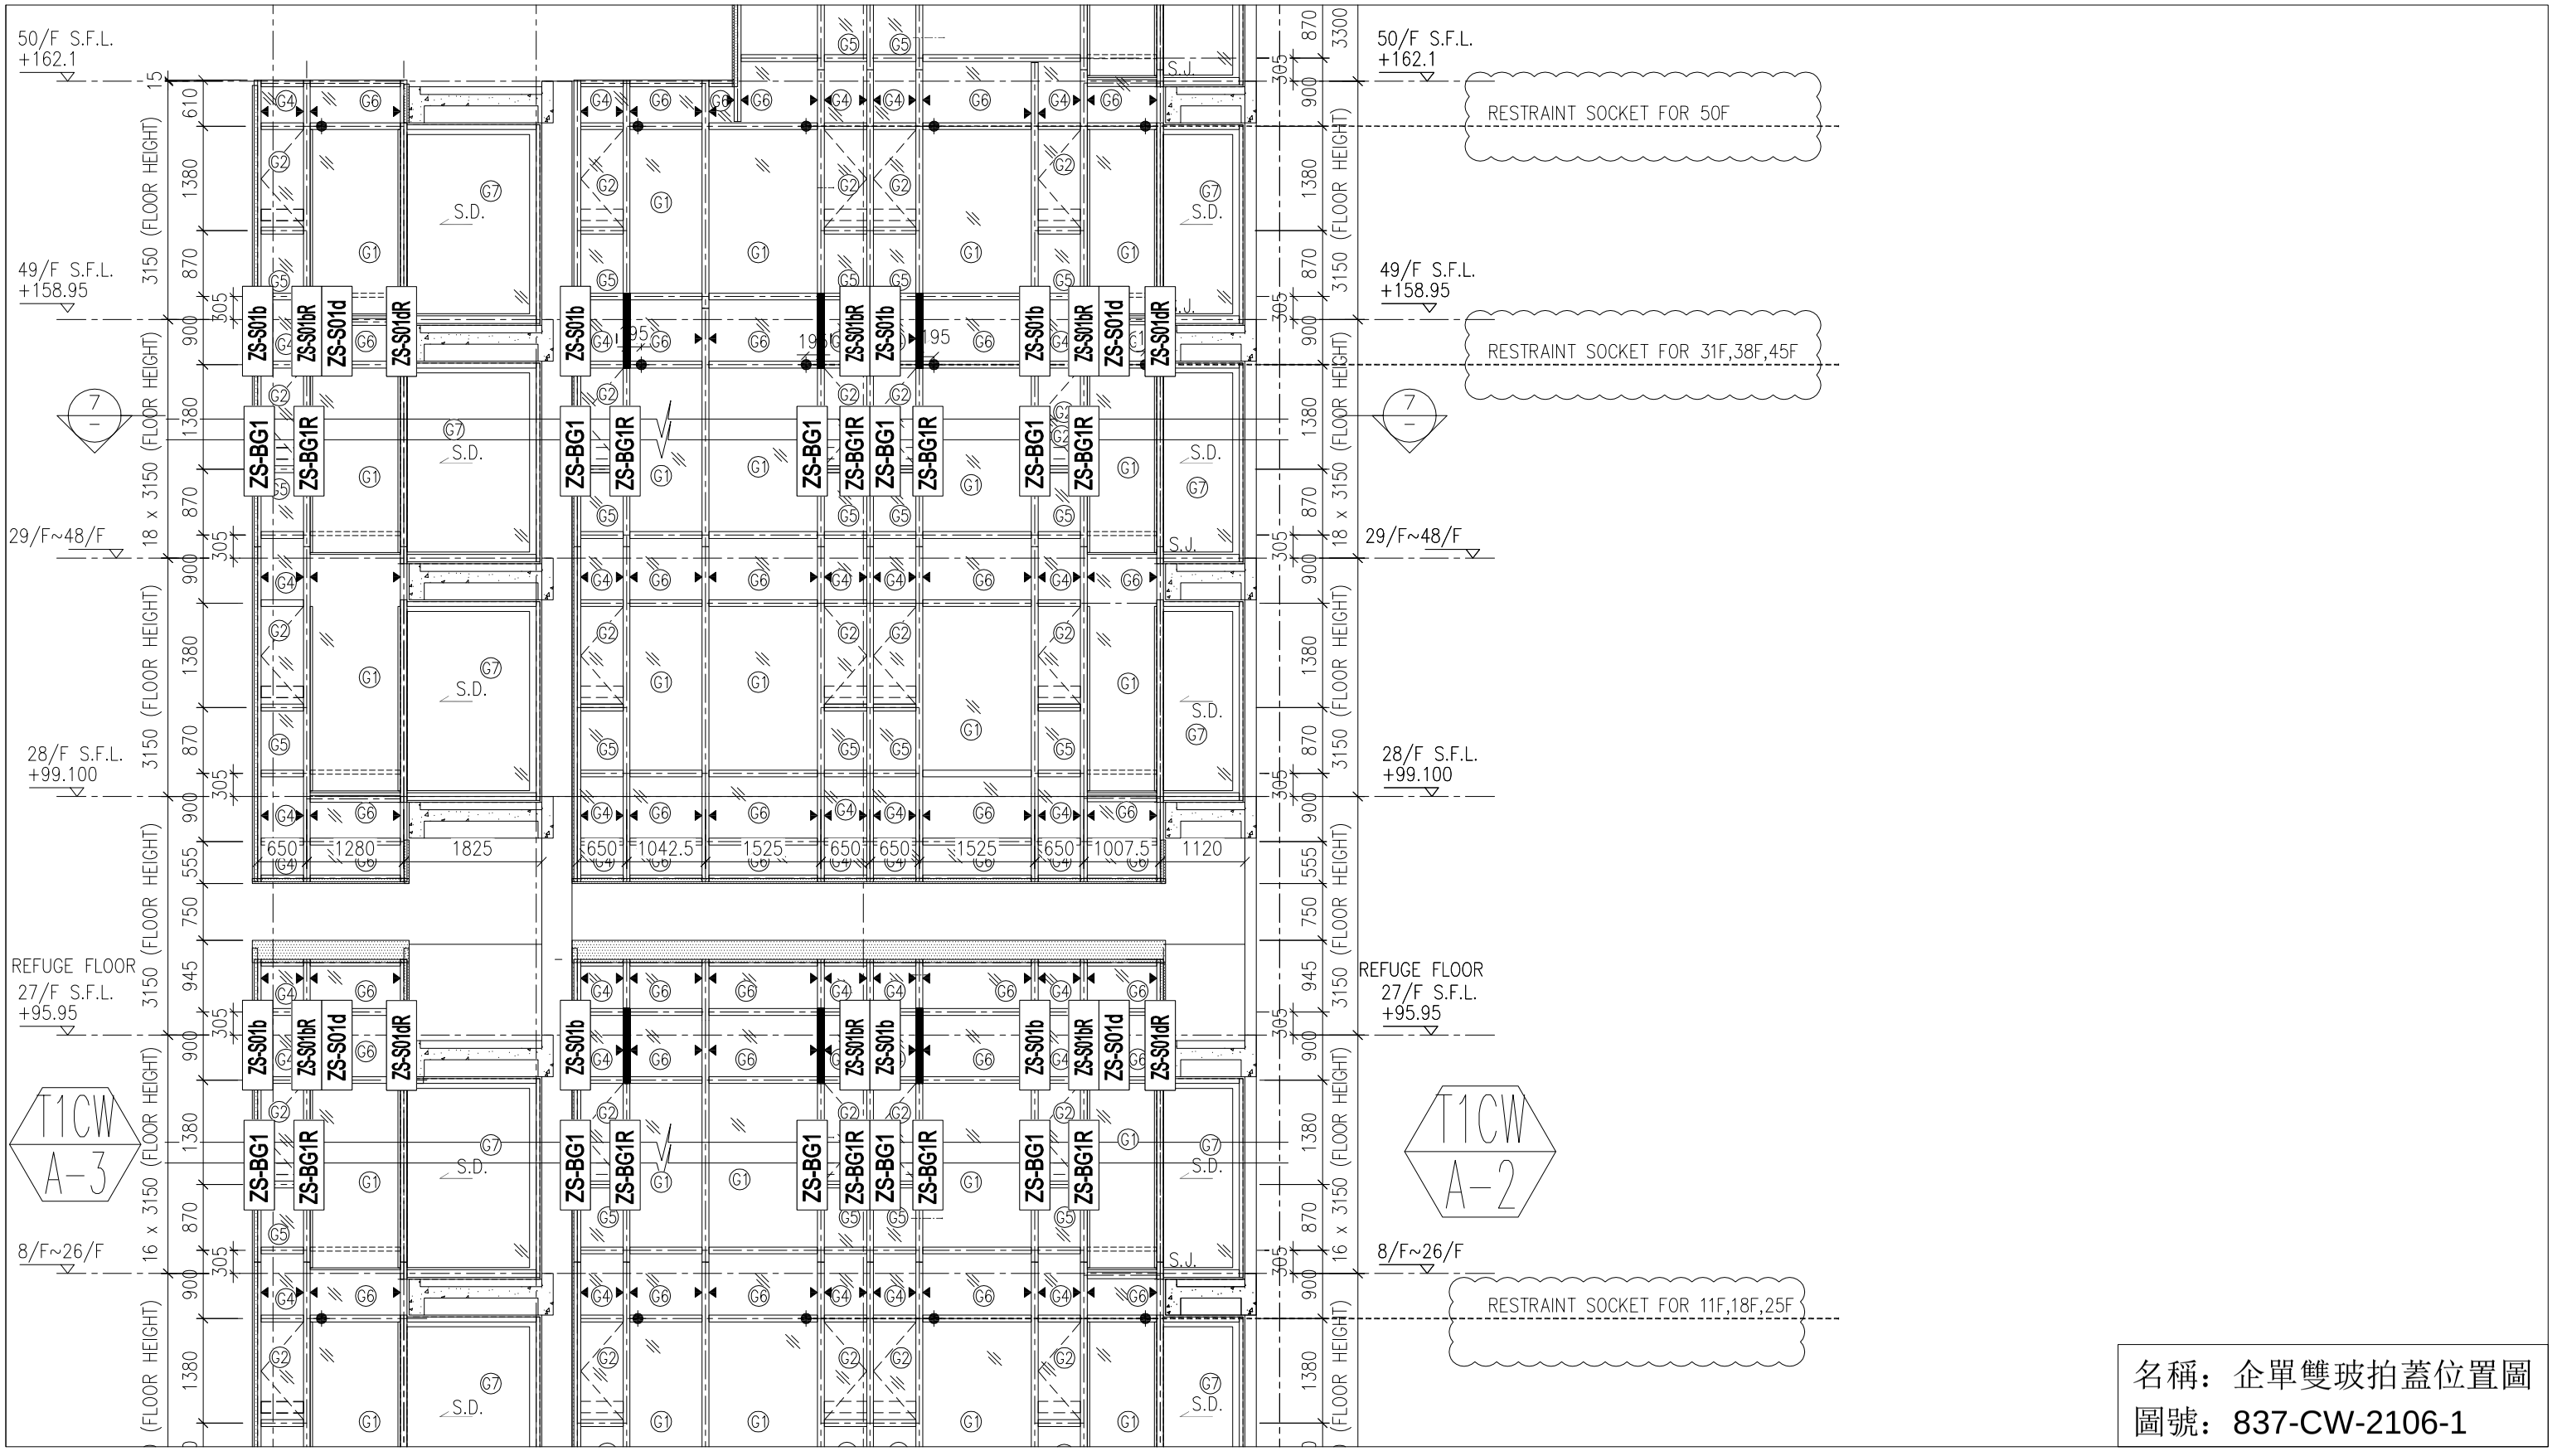


名稱：企單雙玻拍蓋位置圖
圖號：837-CW-2106-1

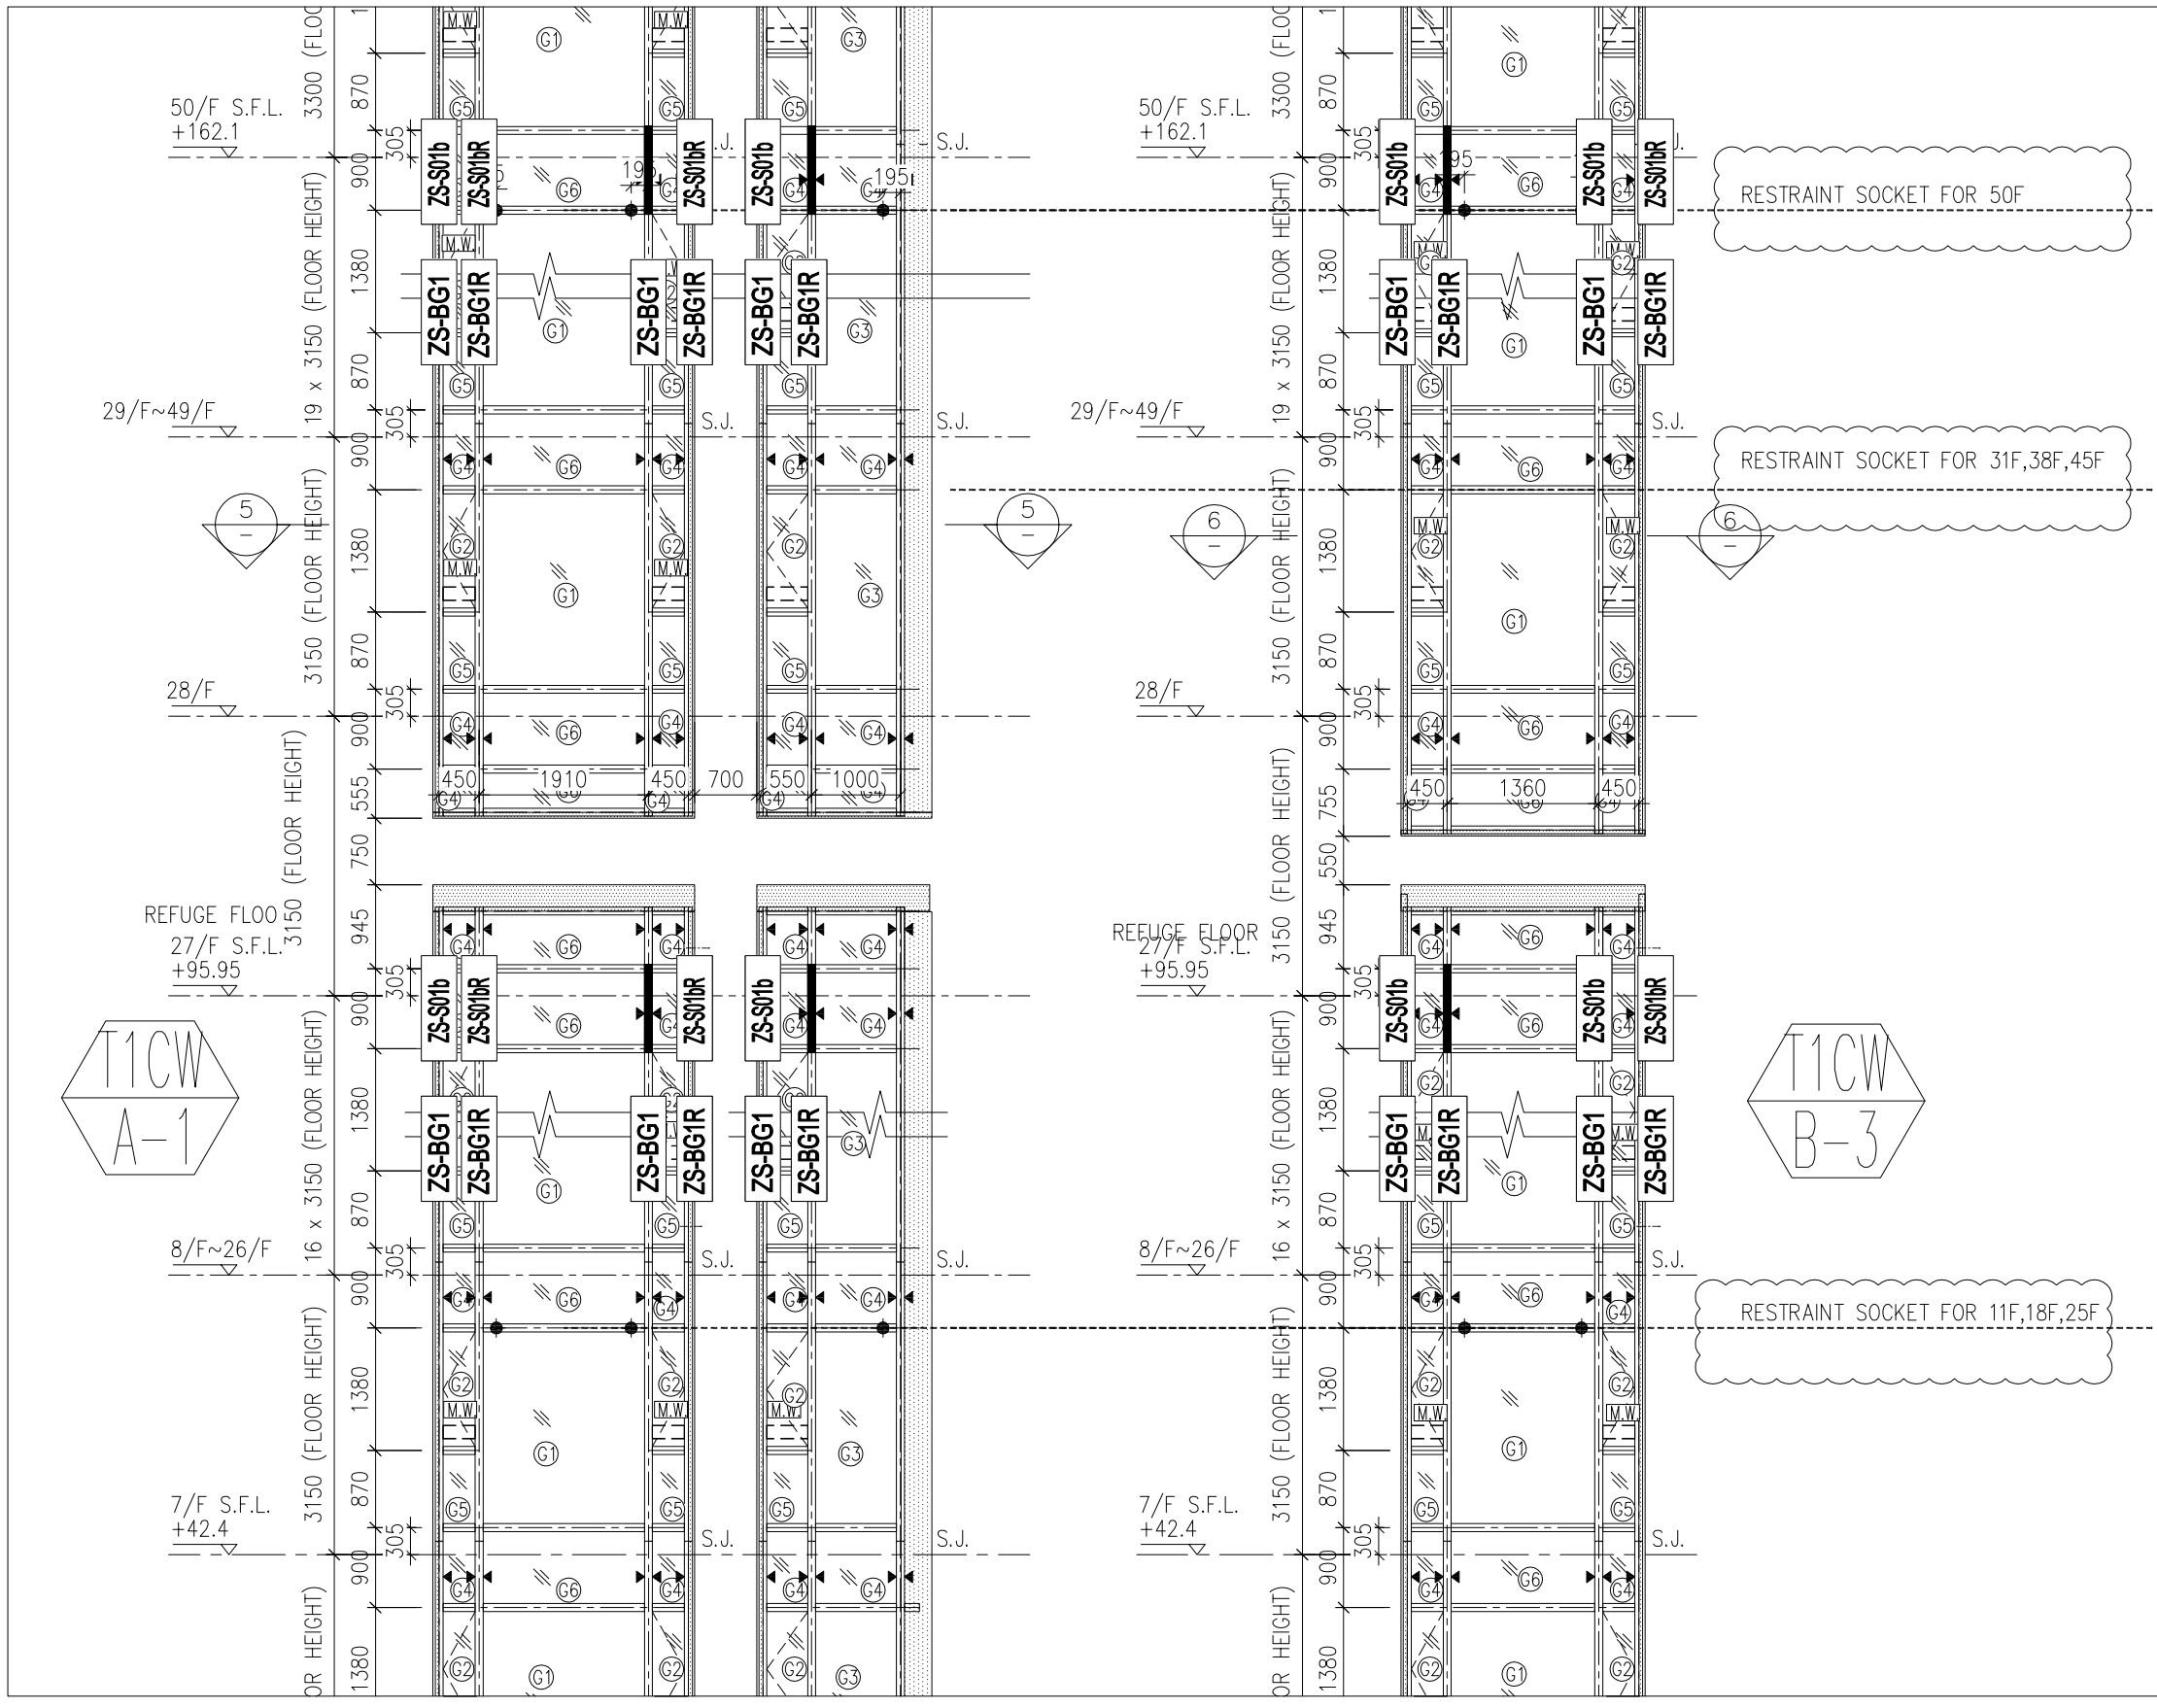


名稱：企單雙玻拍蓋位置圖


圖號：837-CW-2107-1

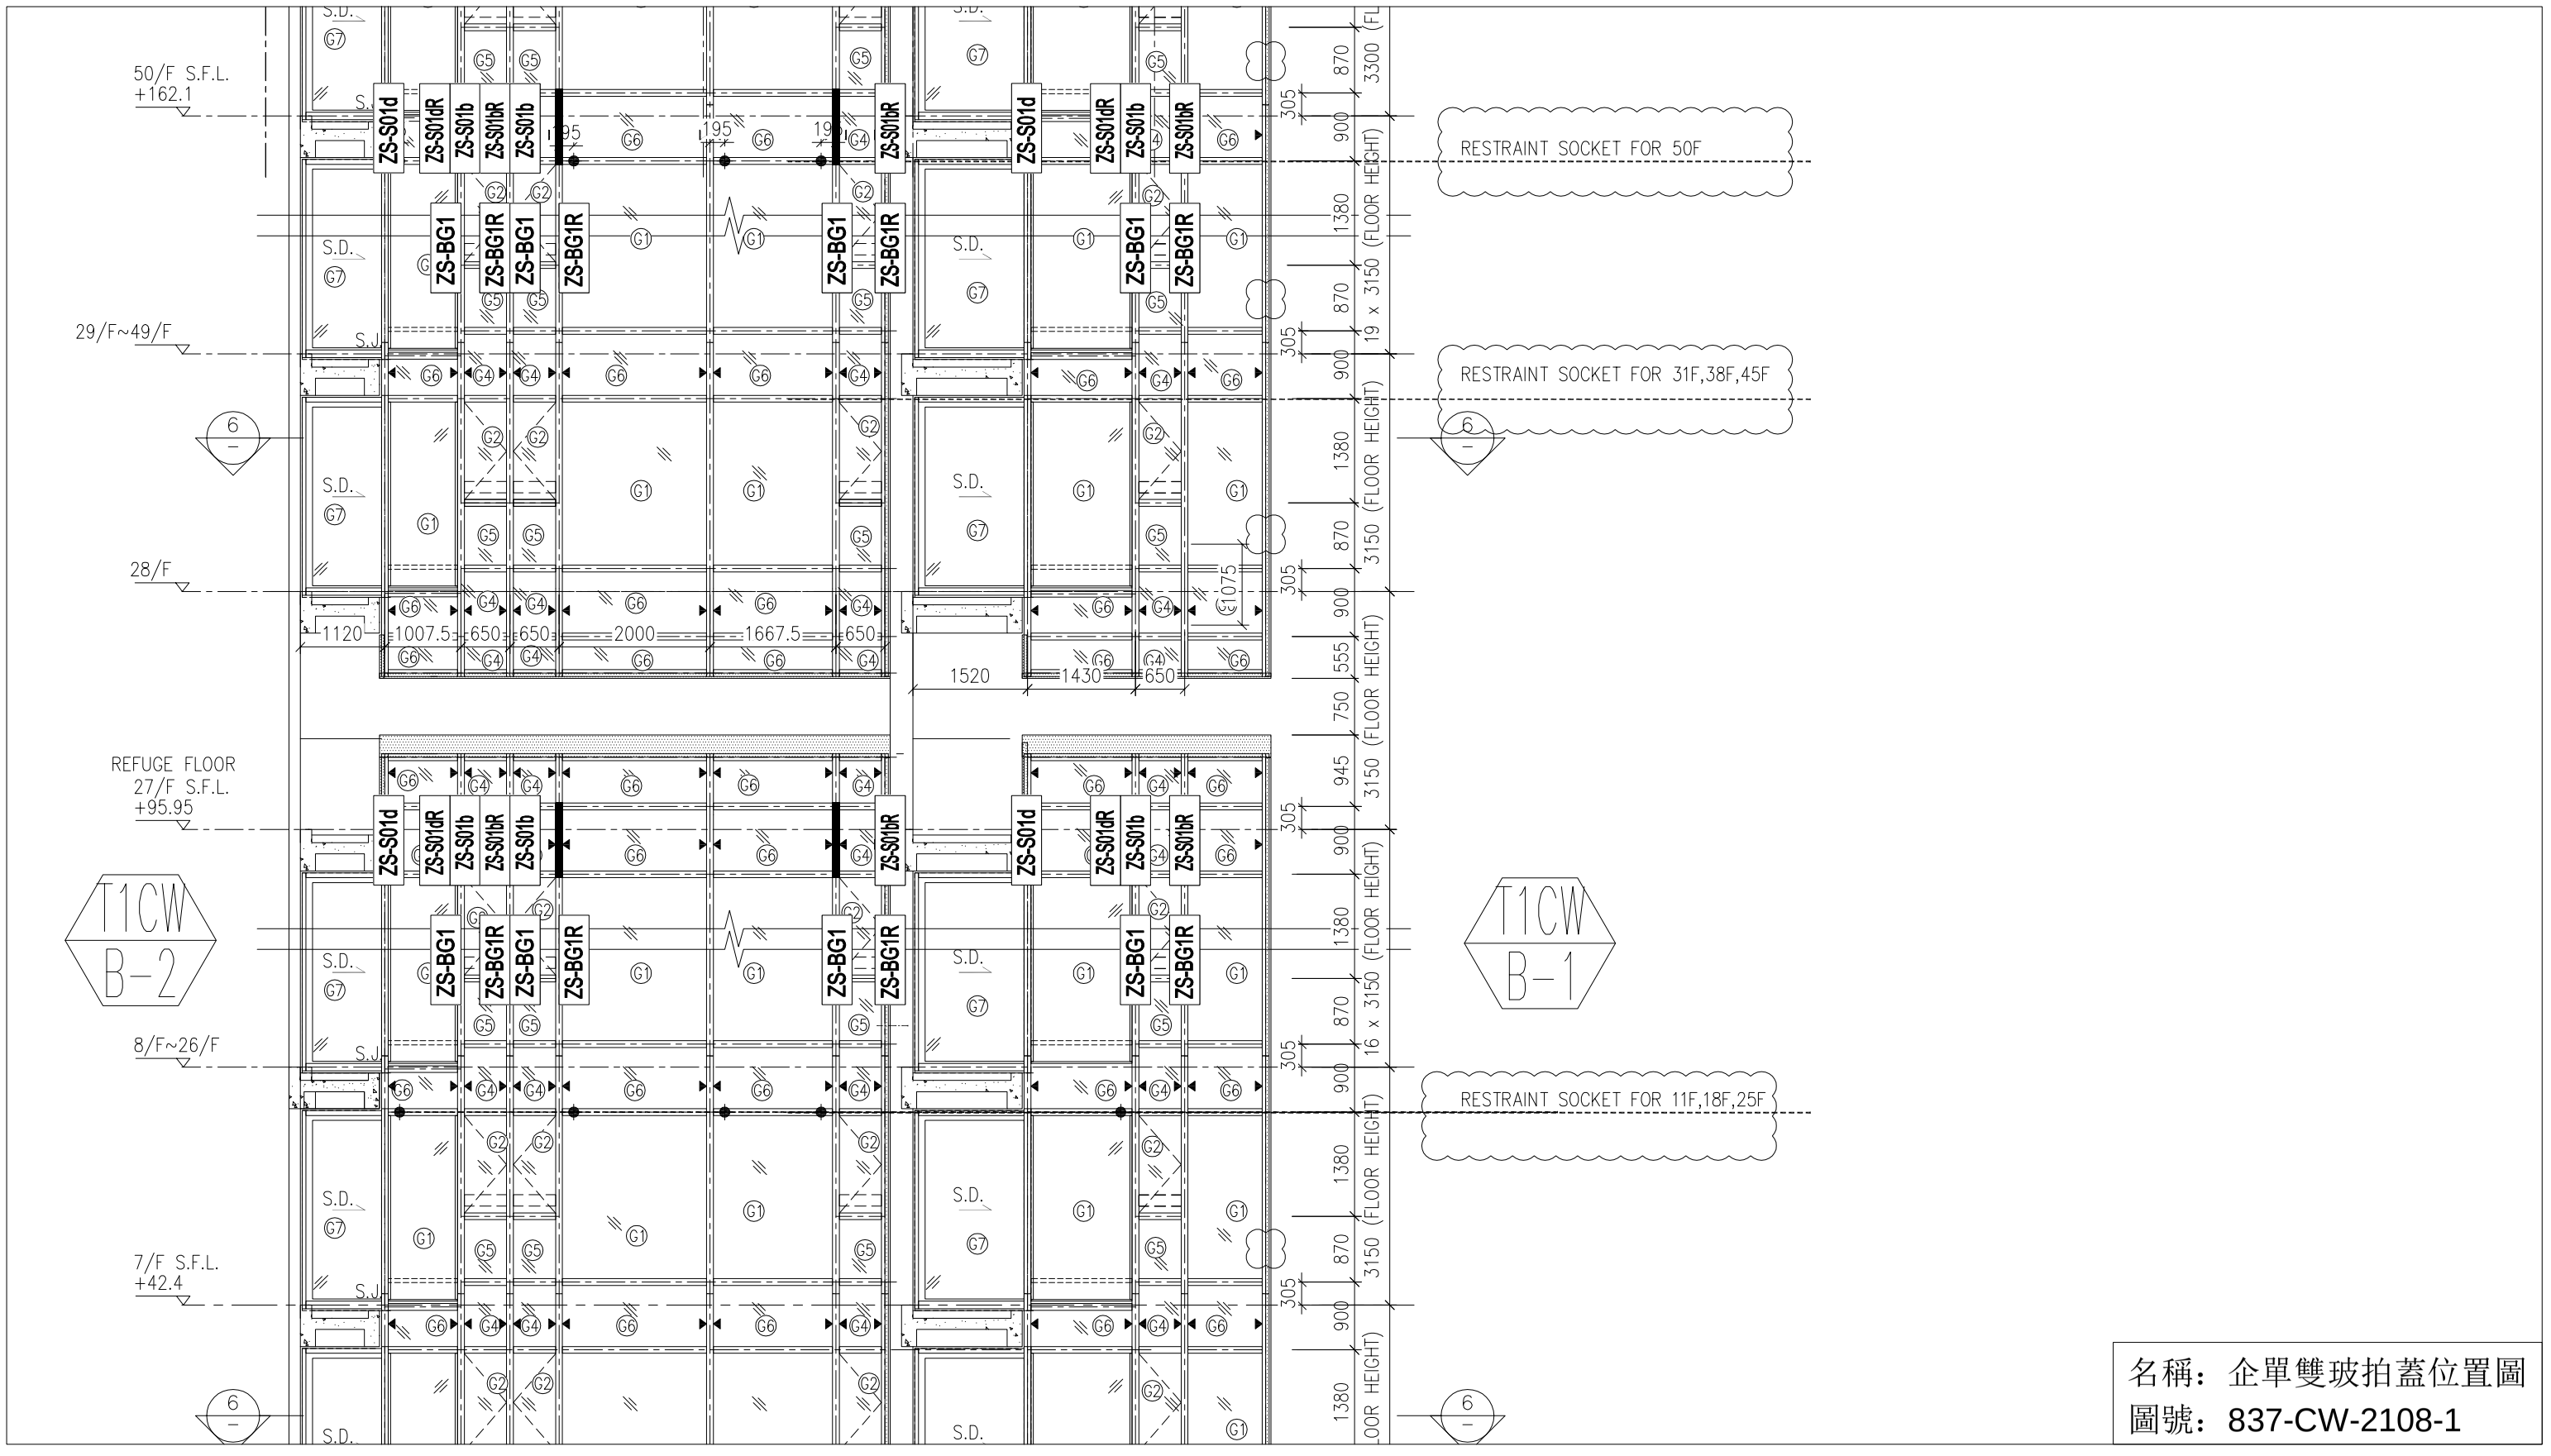

名稱：企單雙玻拍蓋位置圖
圖號：837-CW-2108-1

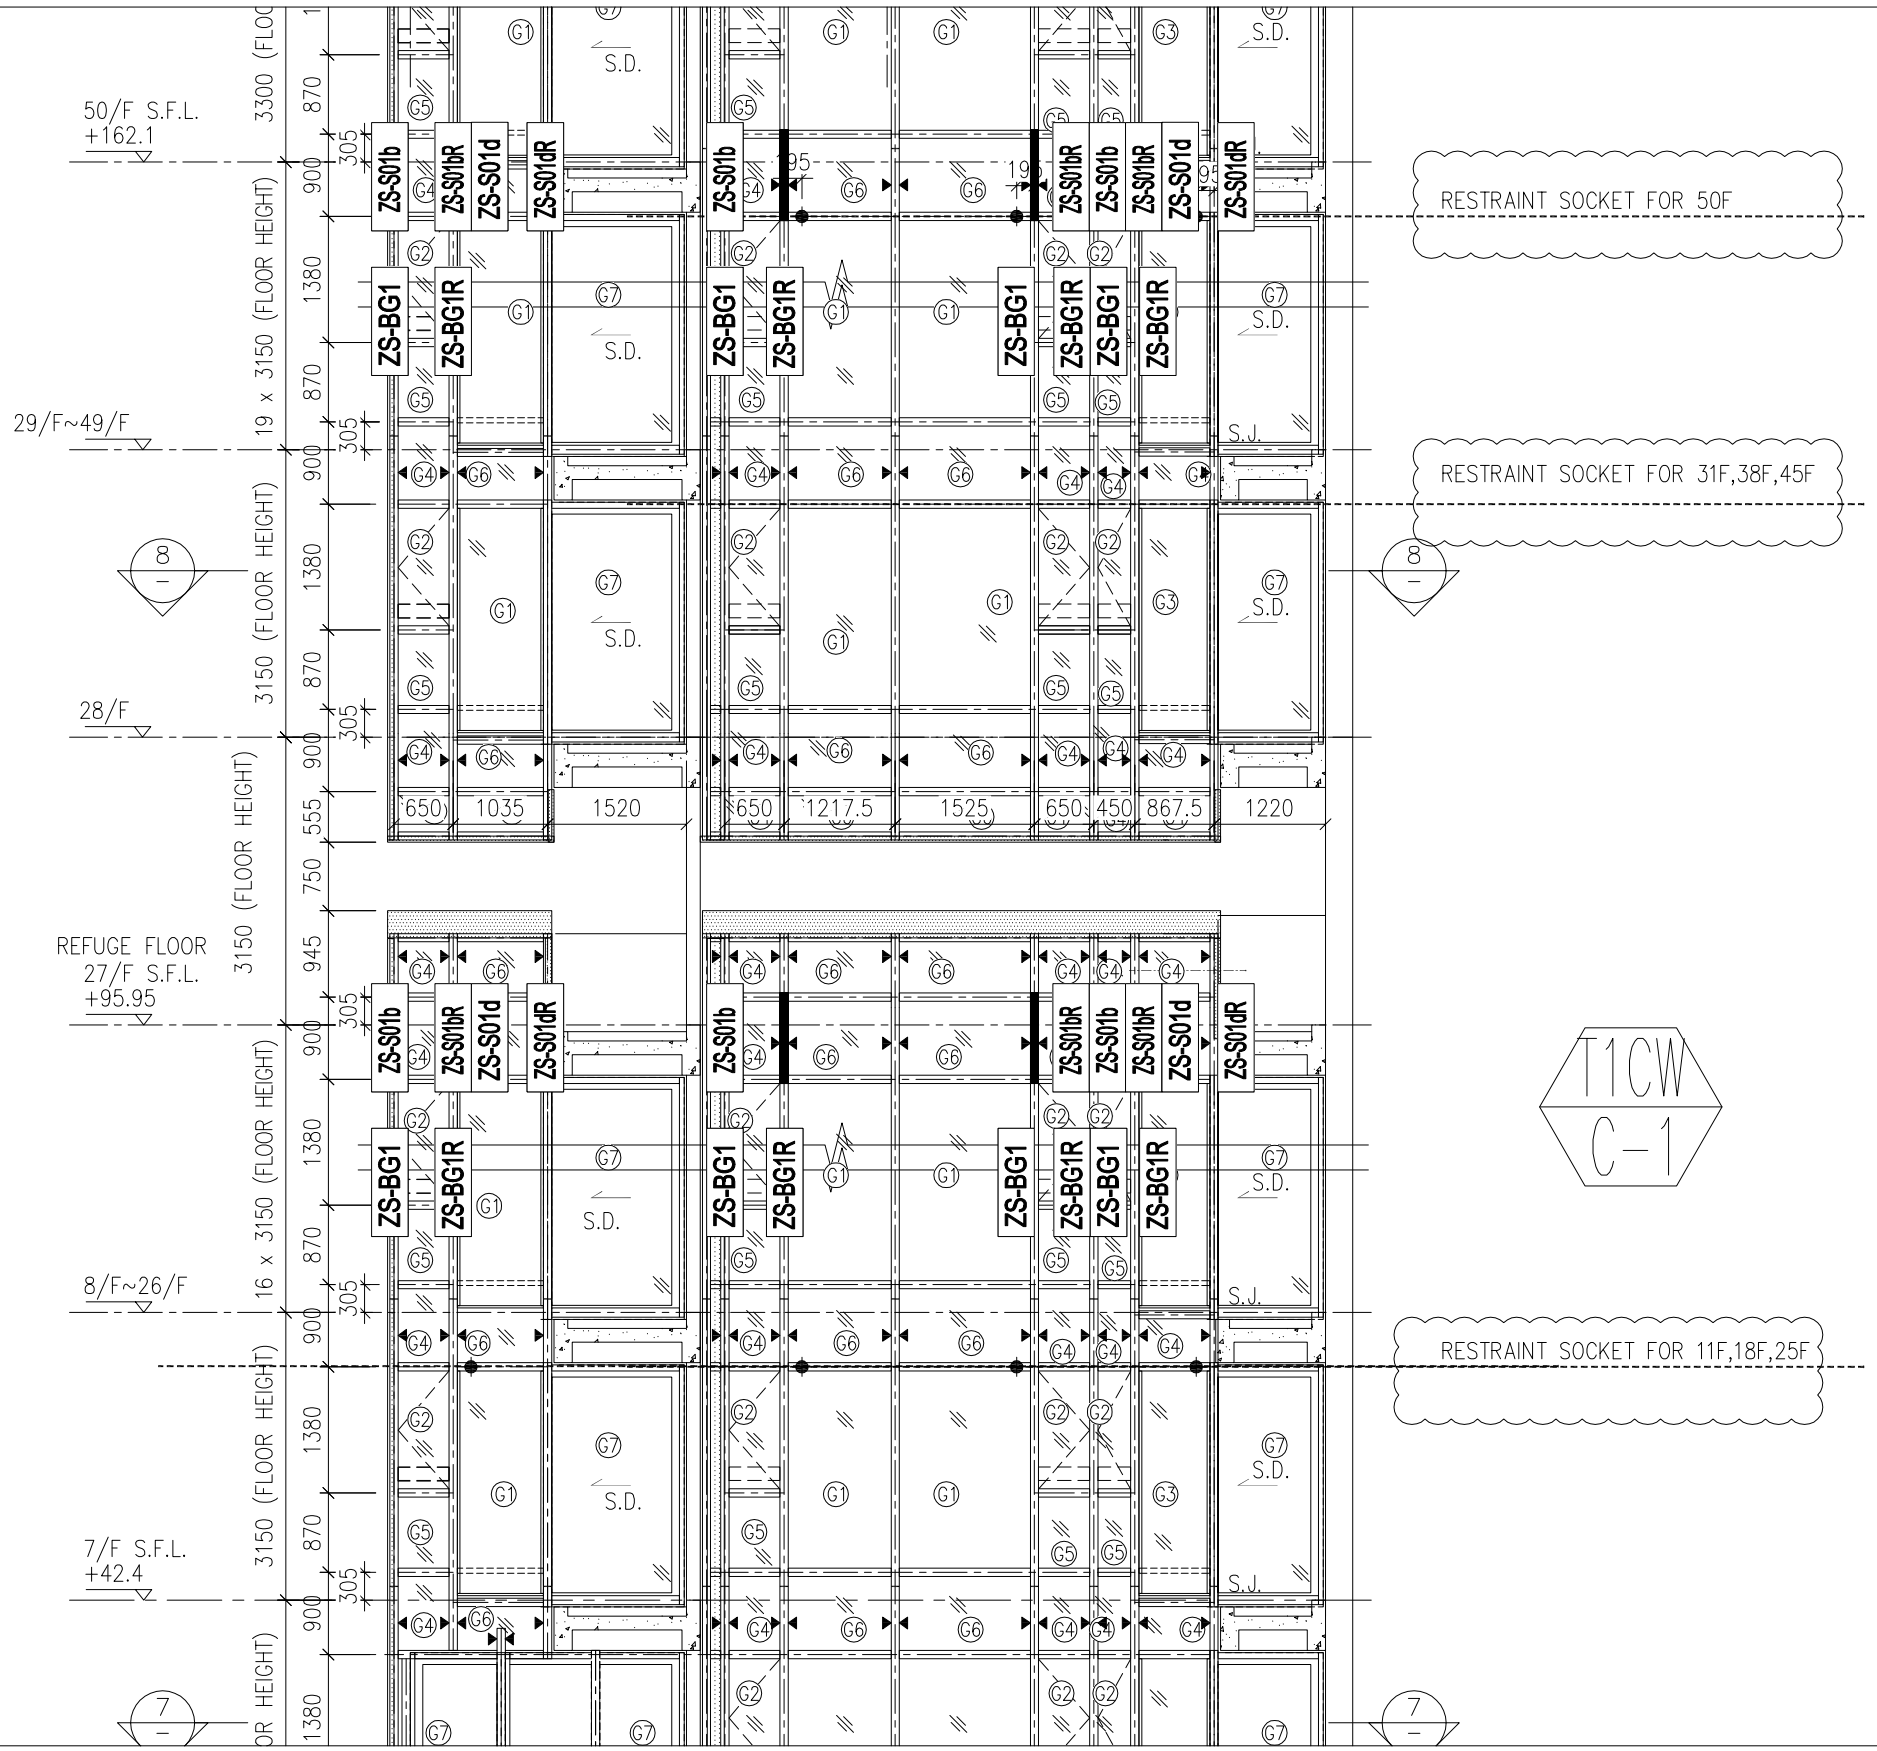


名稱：企單雙玻拍蓋位置圖
圖號：837-CW-2109-1

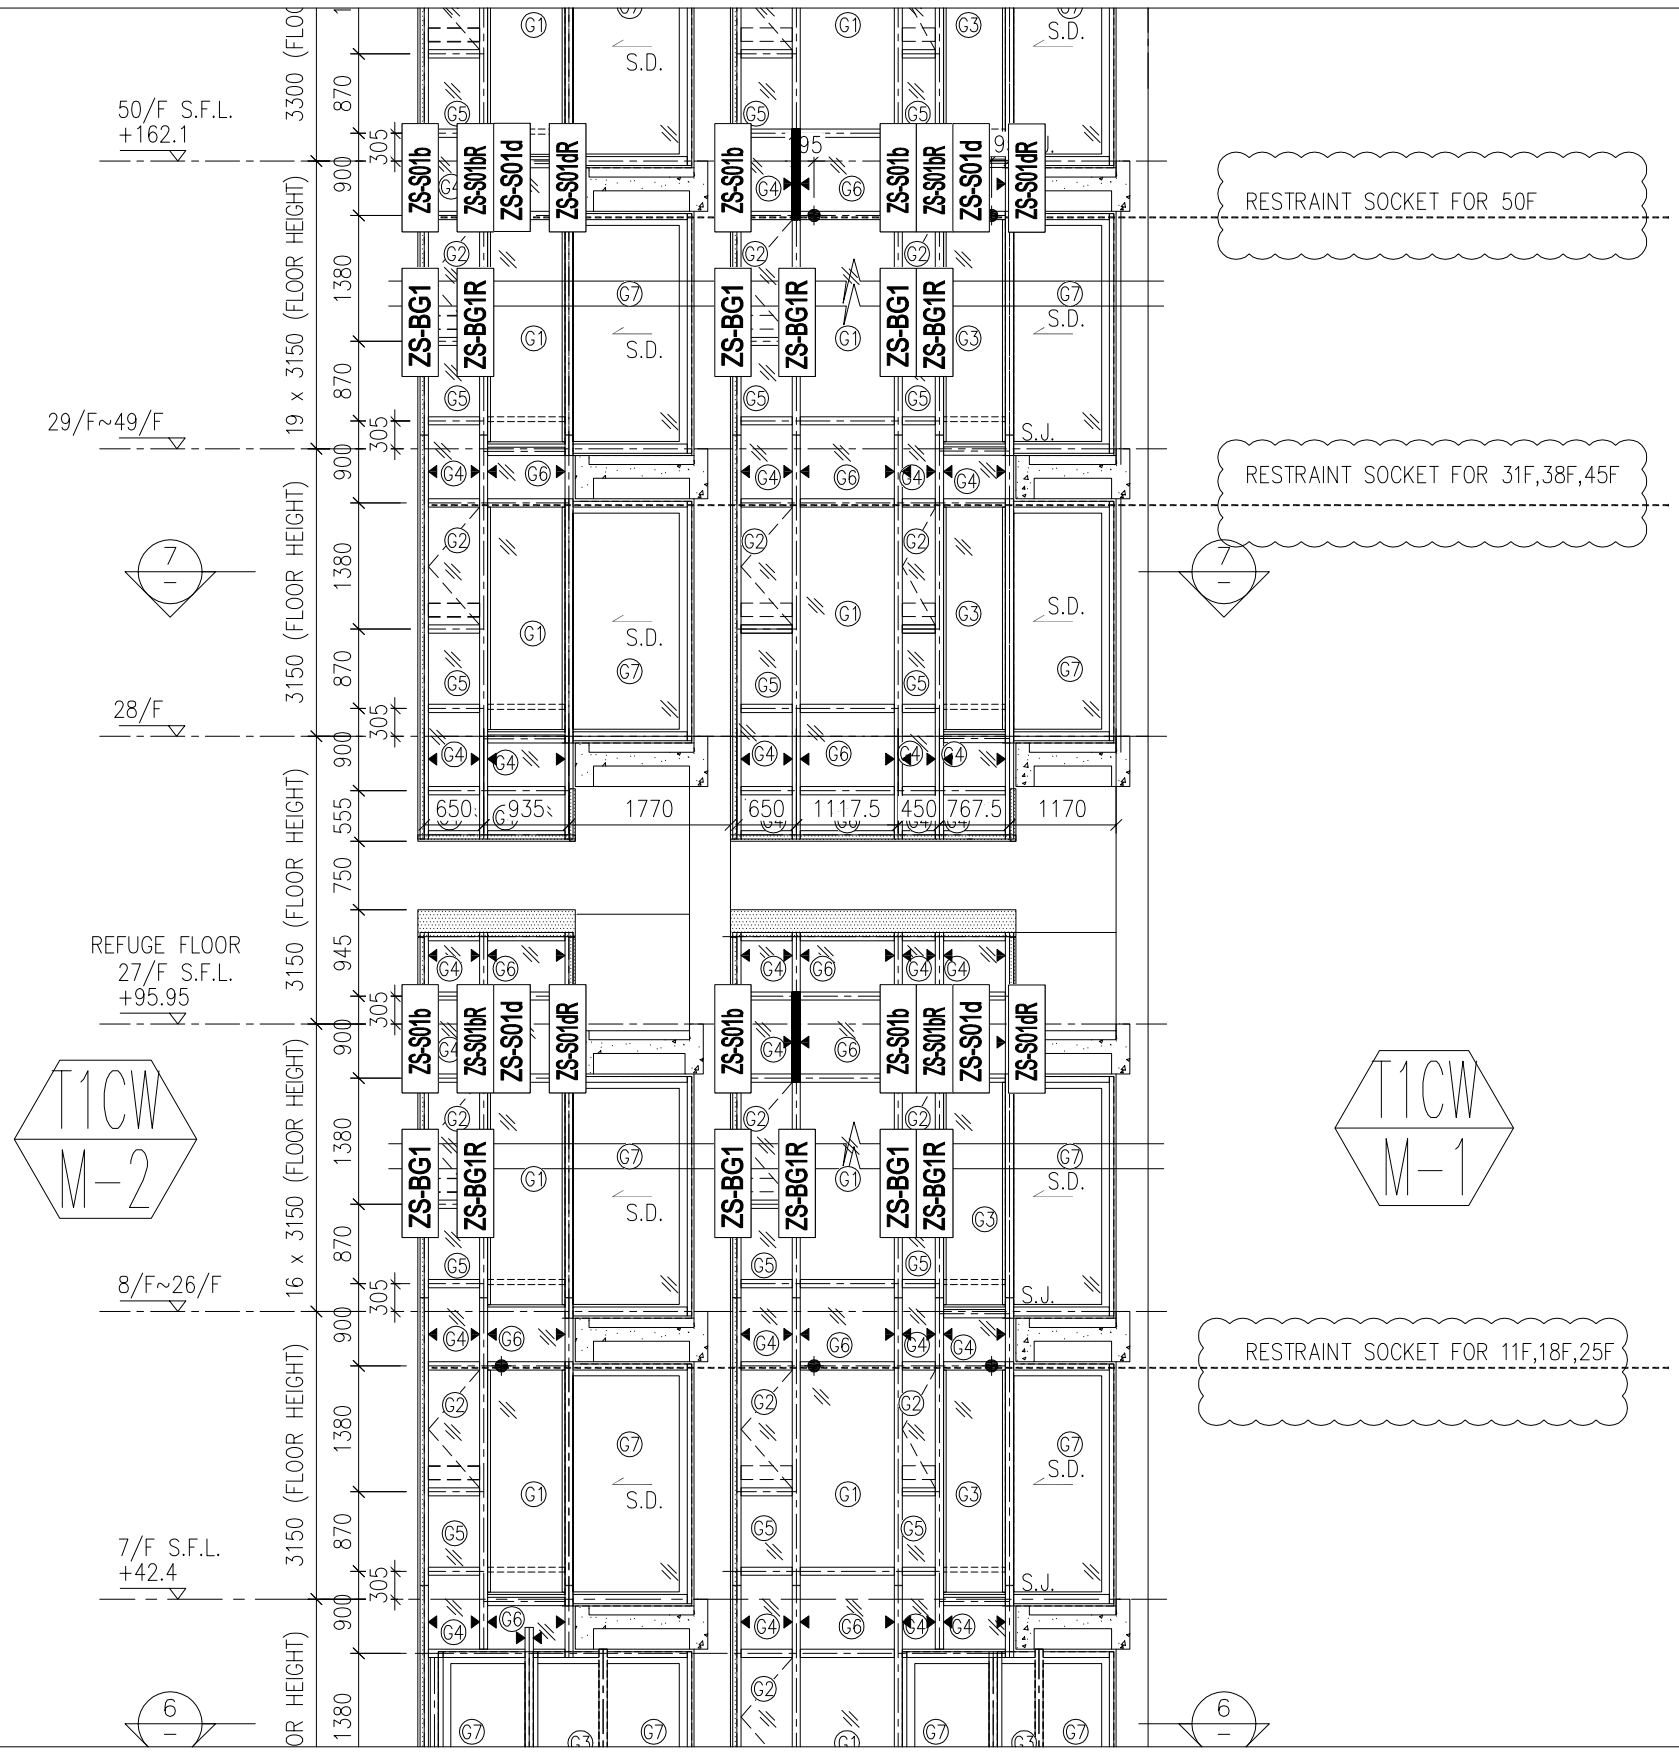


名稱：企單雙玻拍蓋位置圖


圖號：837-CW-2110-1

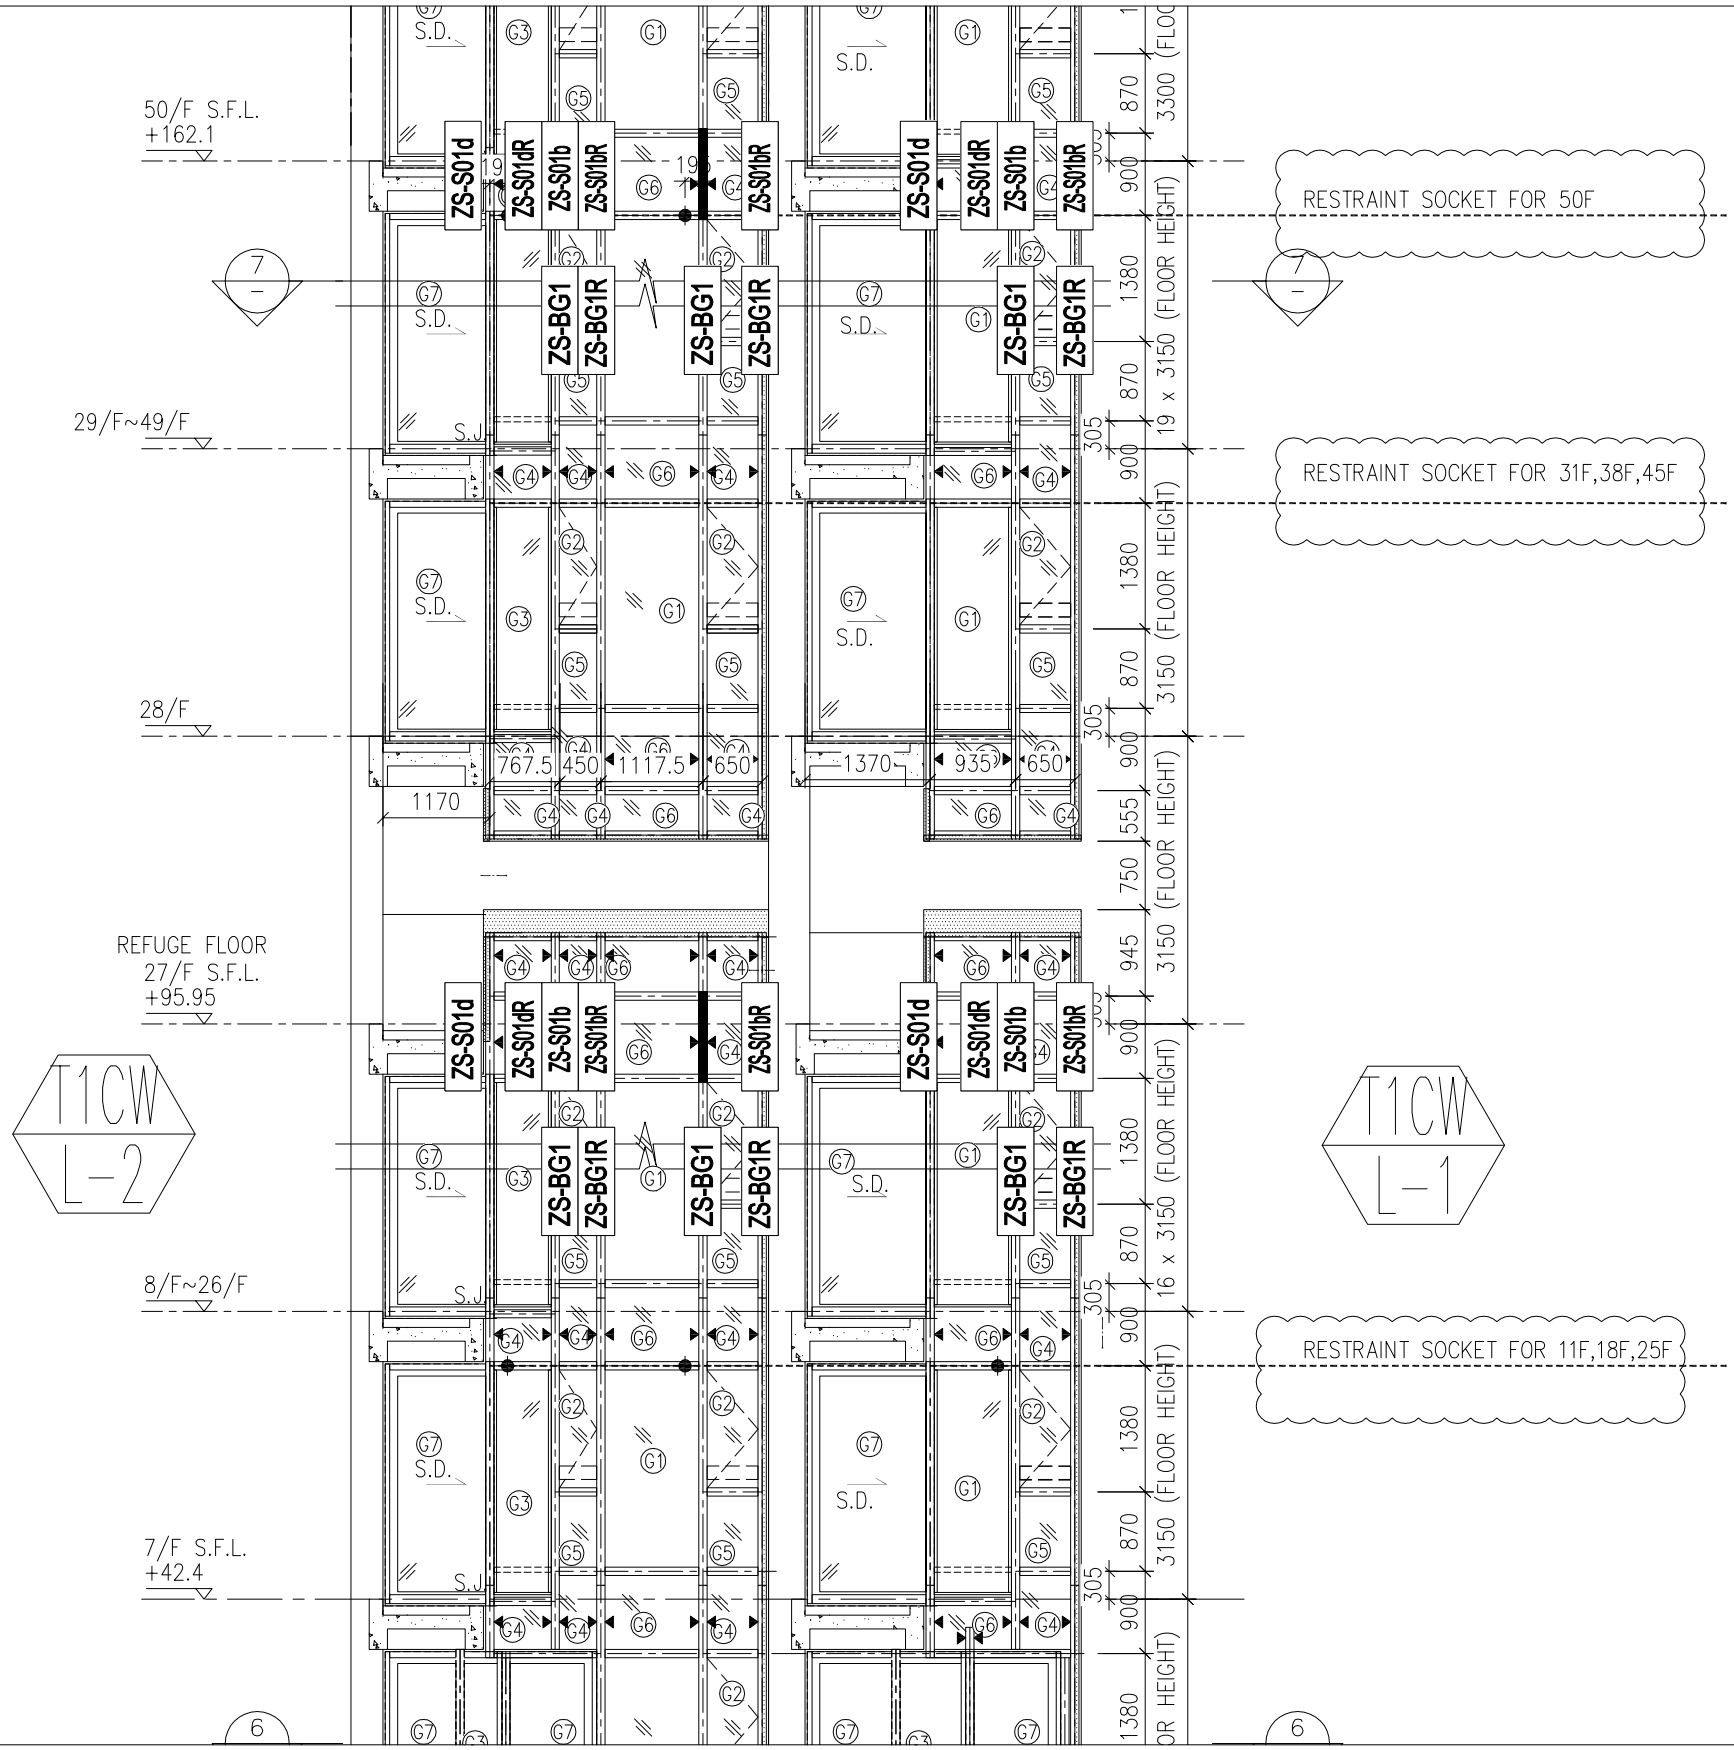


名稱：企單雙玻拍蓋位置圖
圖號：837-CW-2111-1

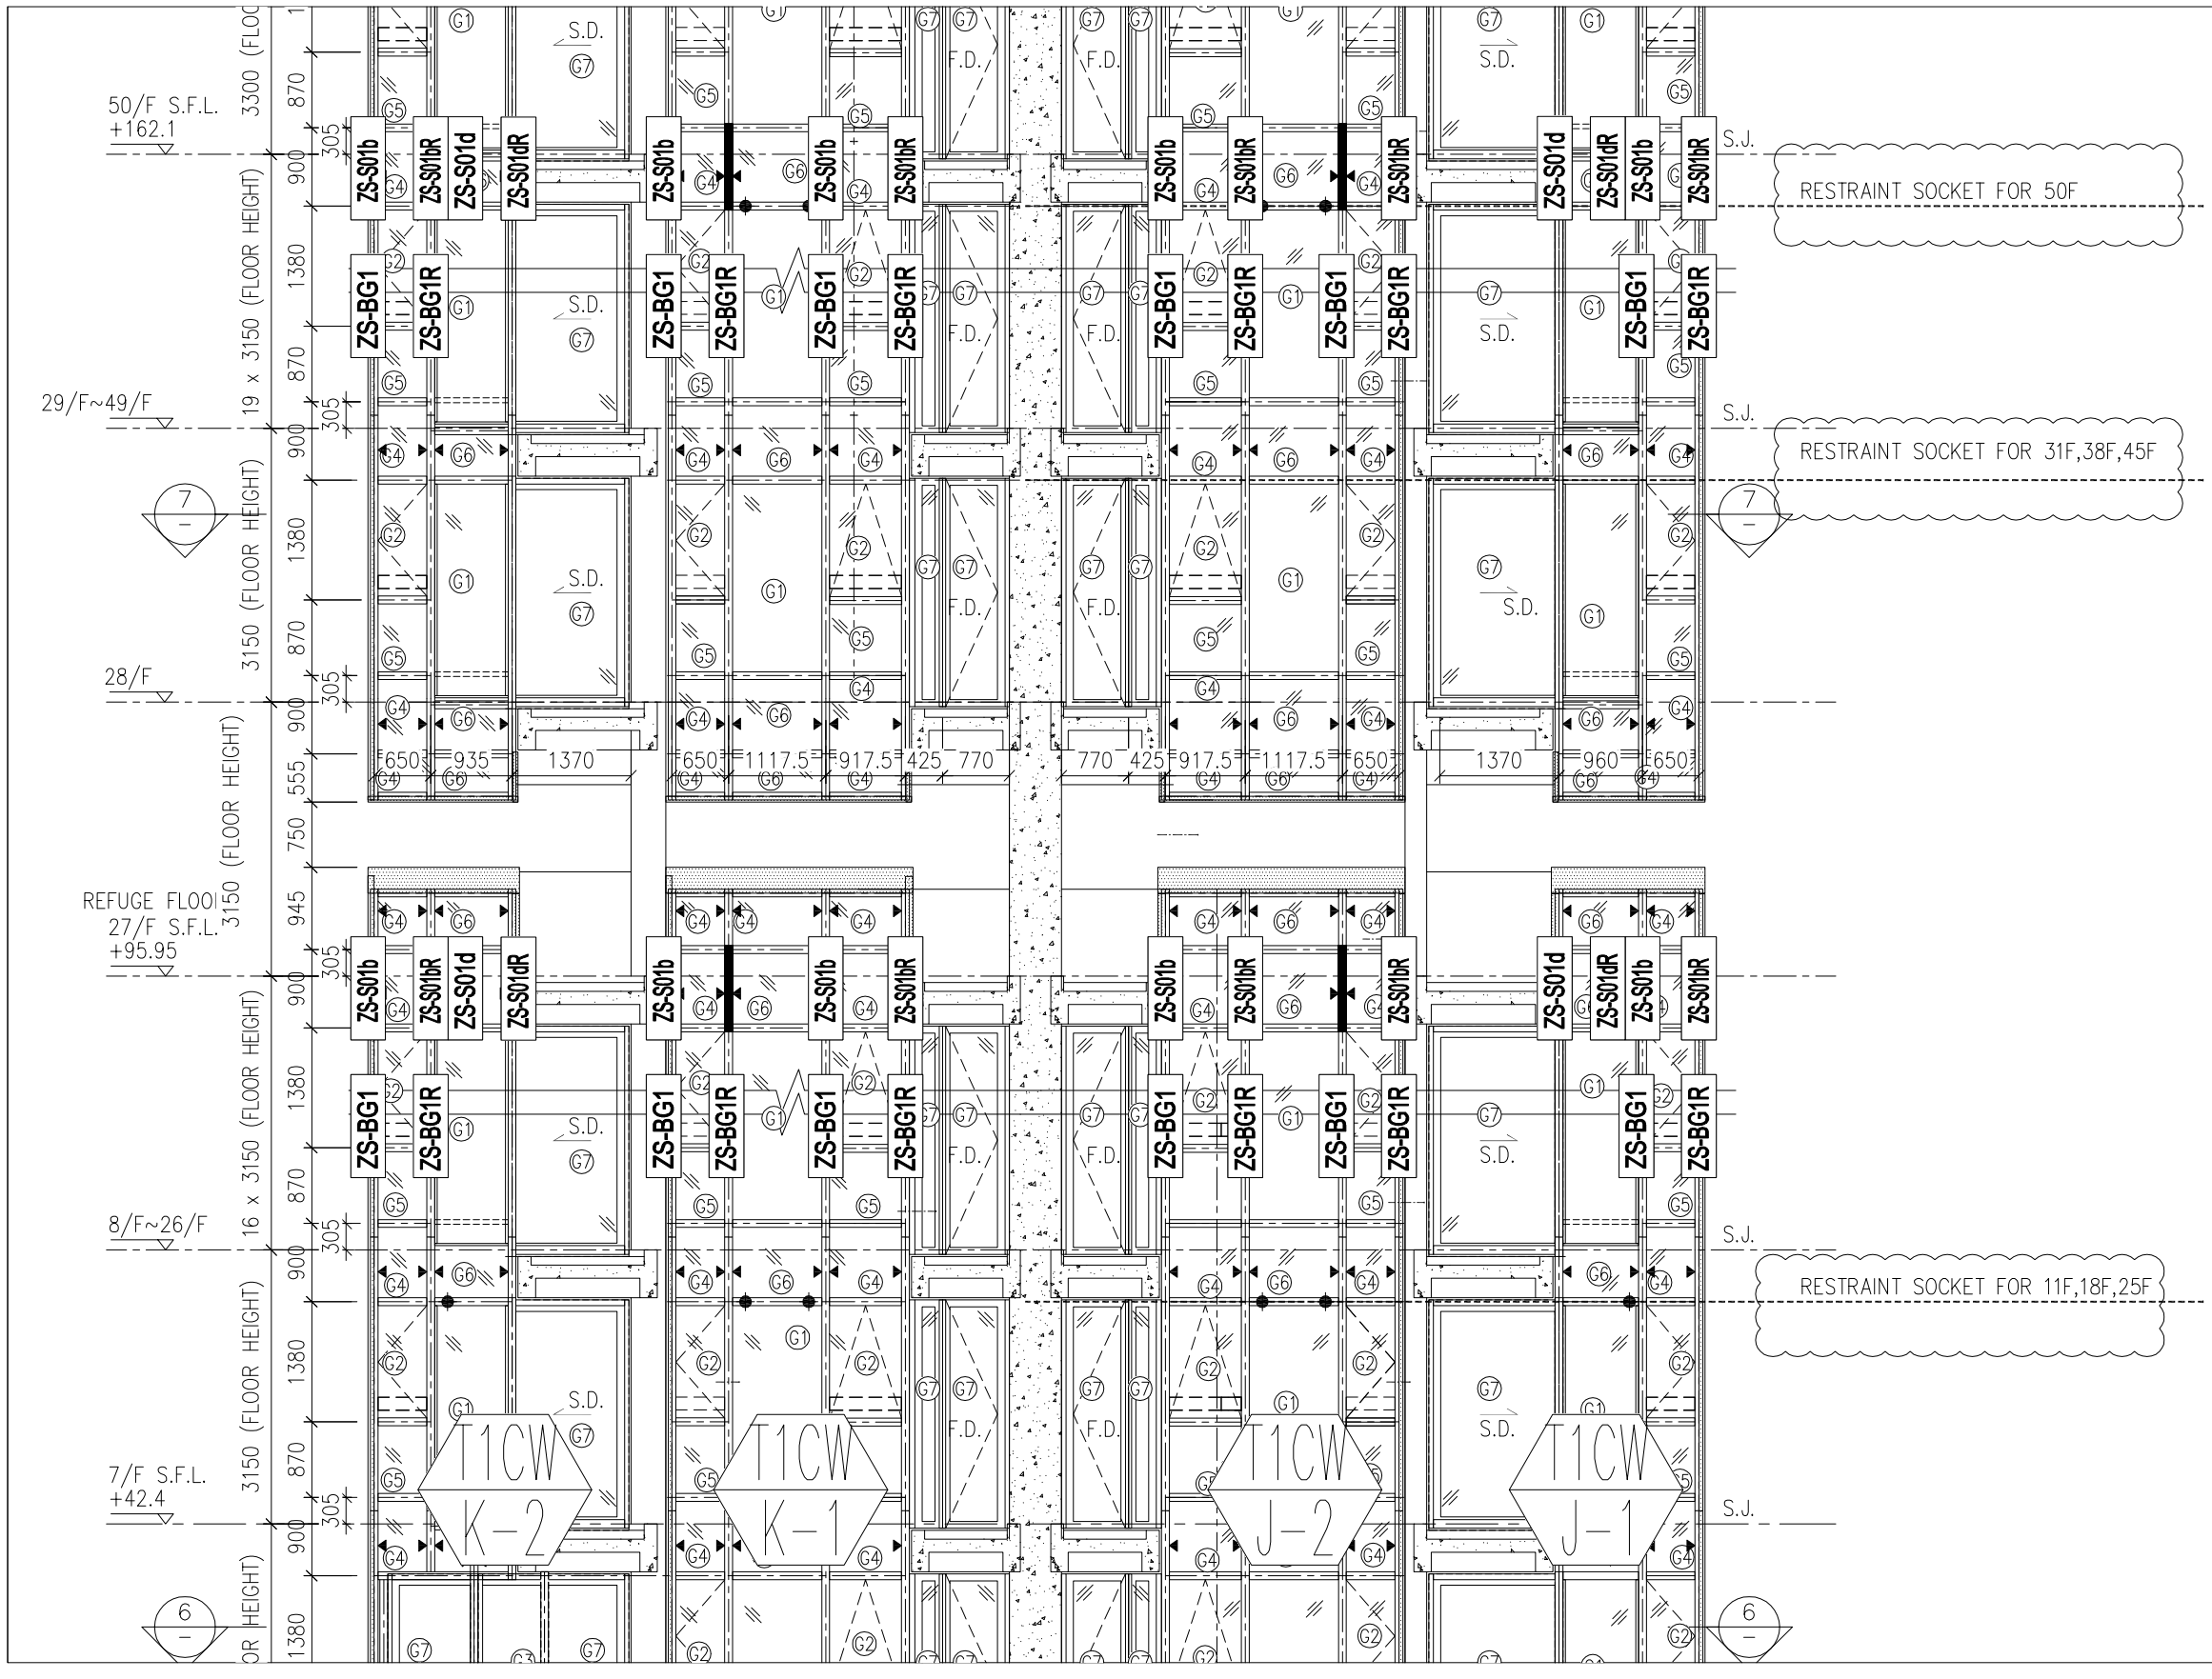

名稱：企單雙玻拍蓋位置圖
圖號：837-CW-2112-1

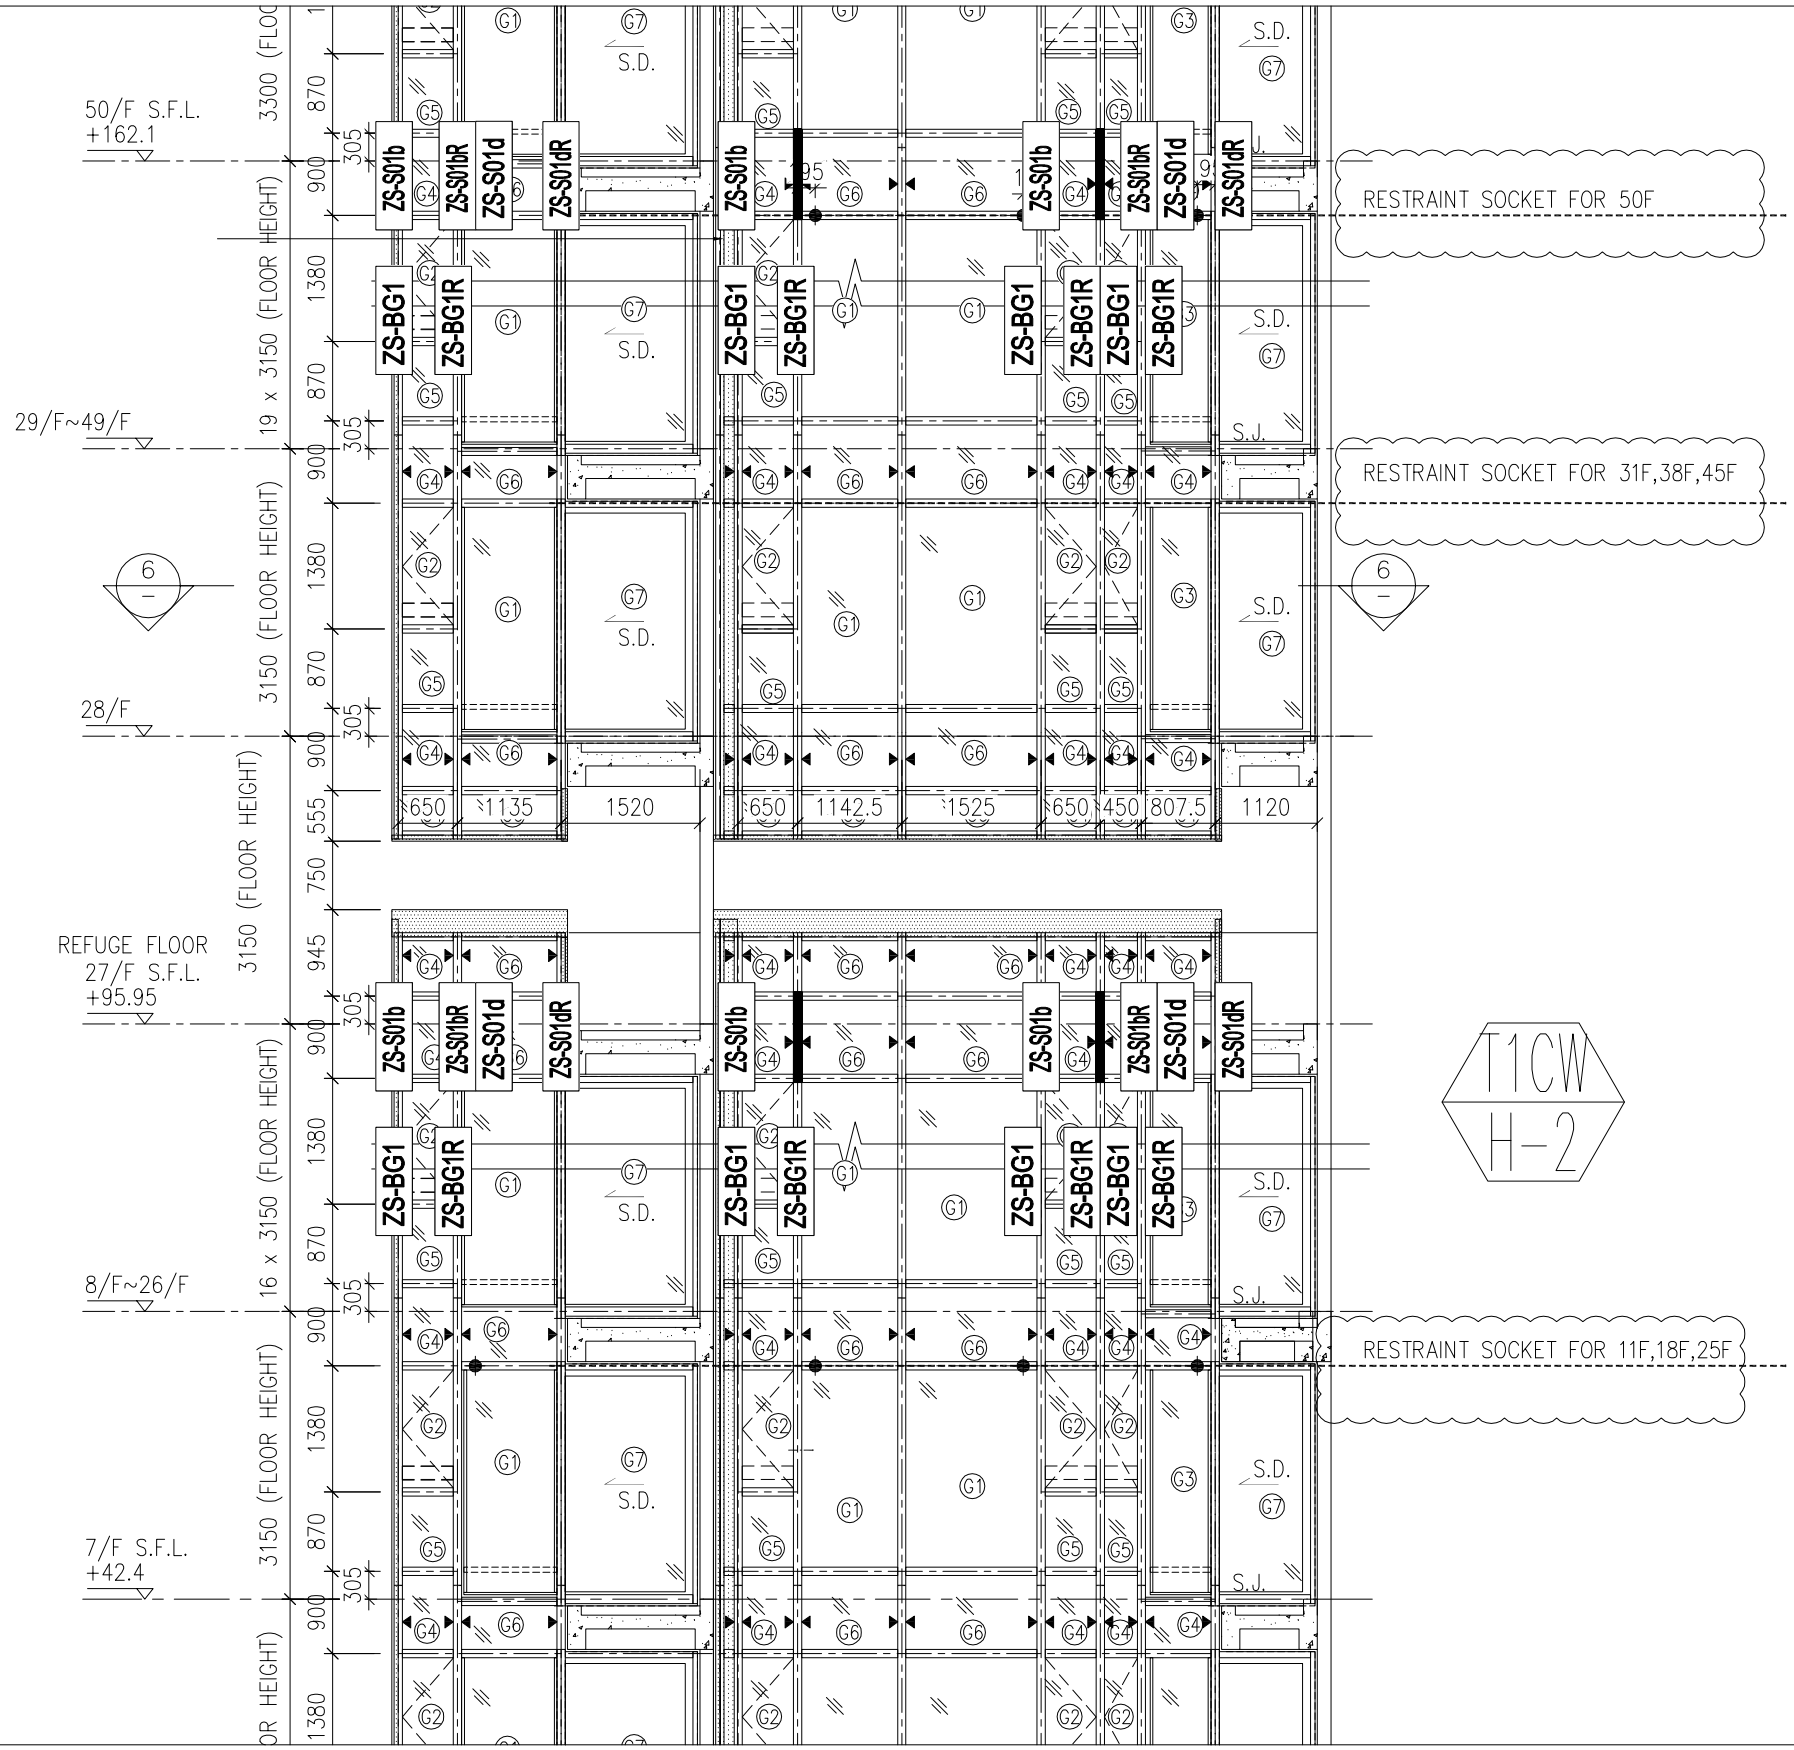


名稱：企單雙玻拍蓋位置圖
圖號：837-CW-2113-1

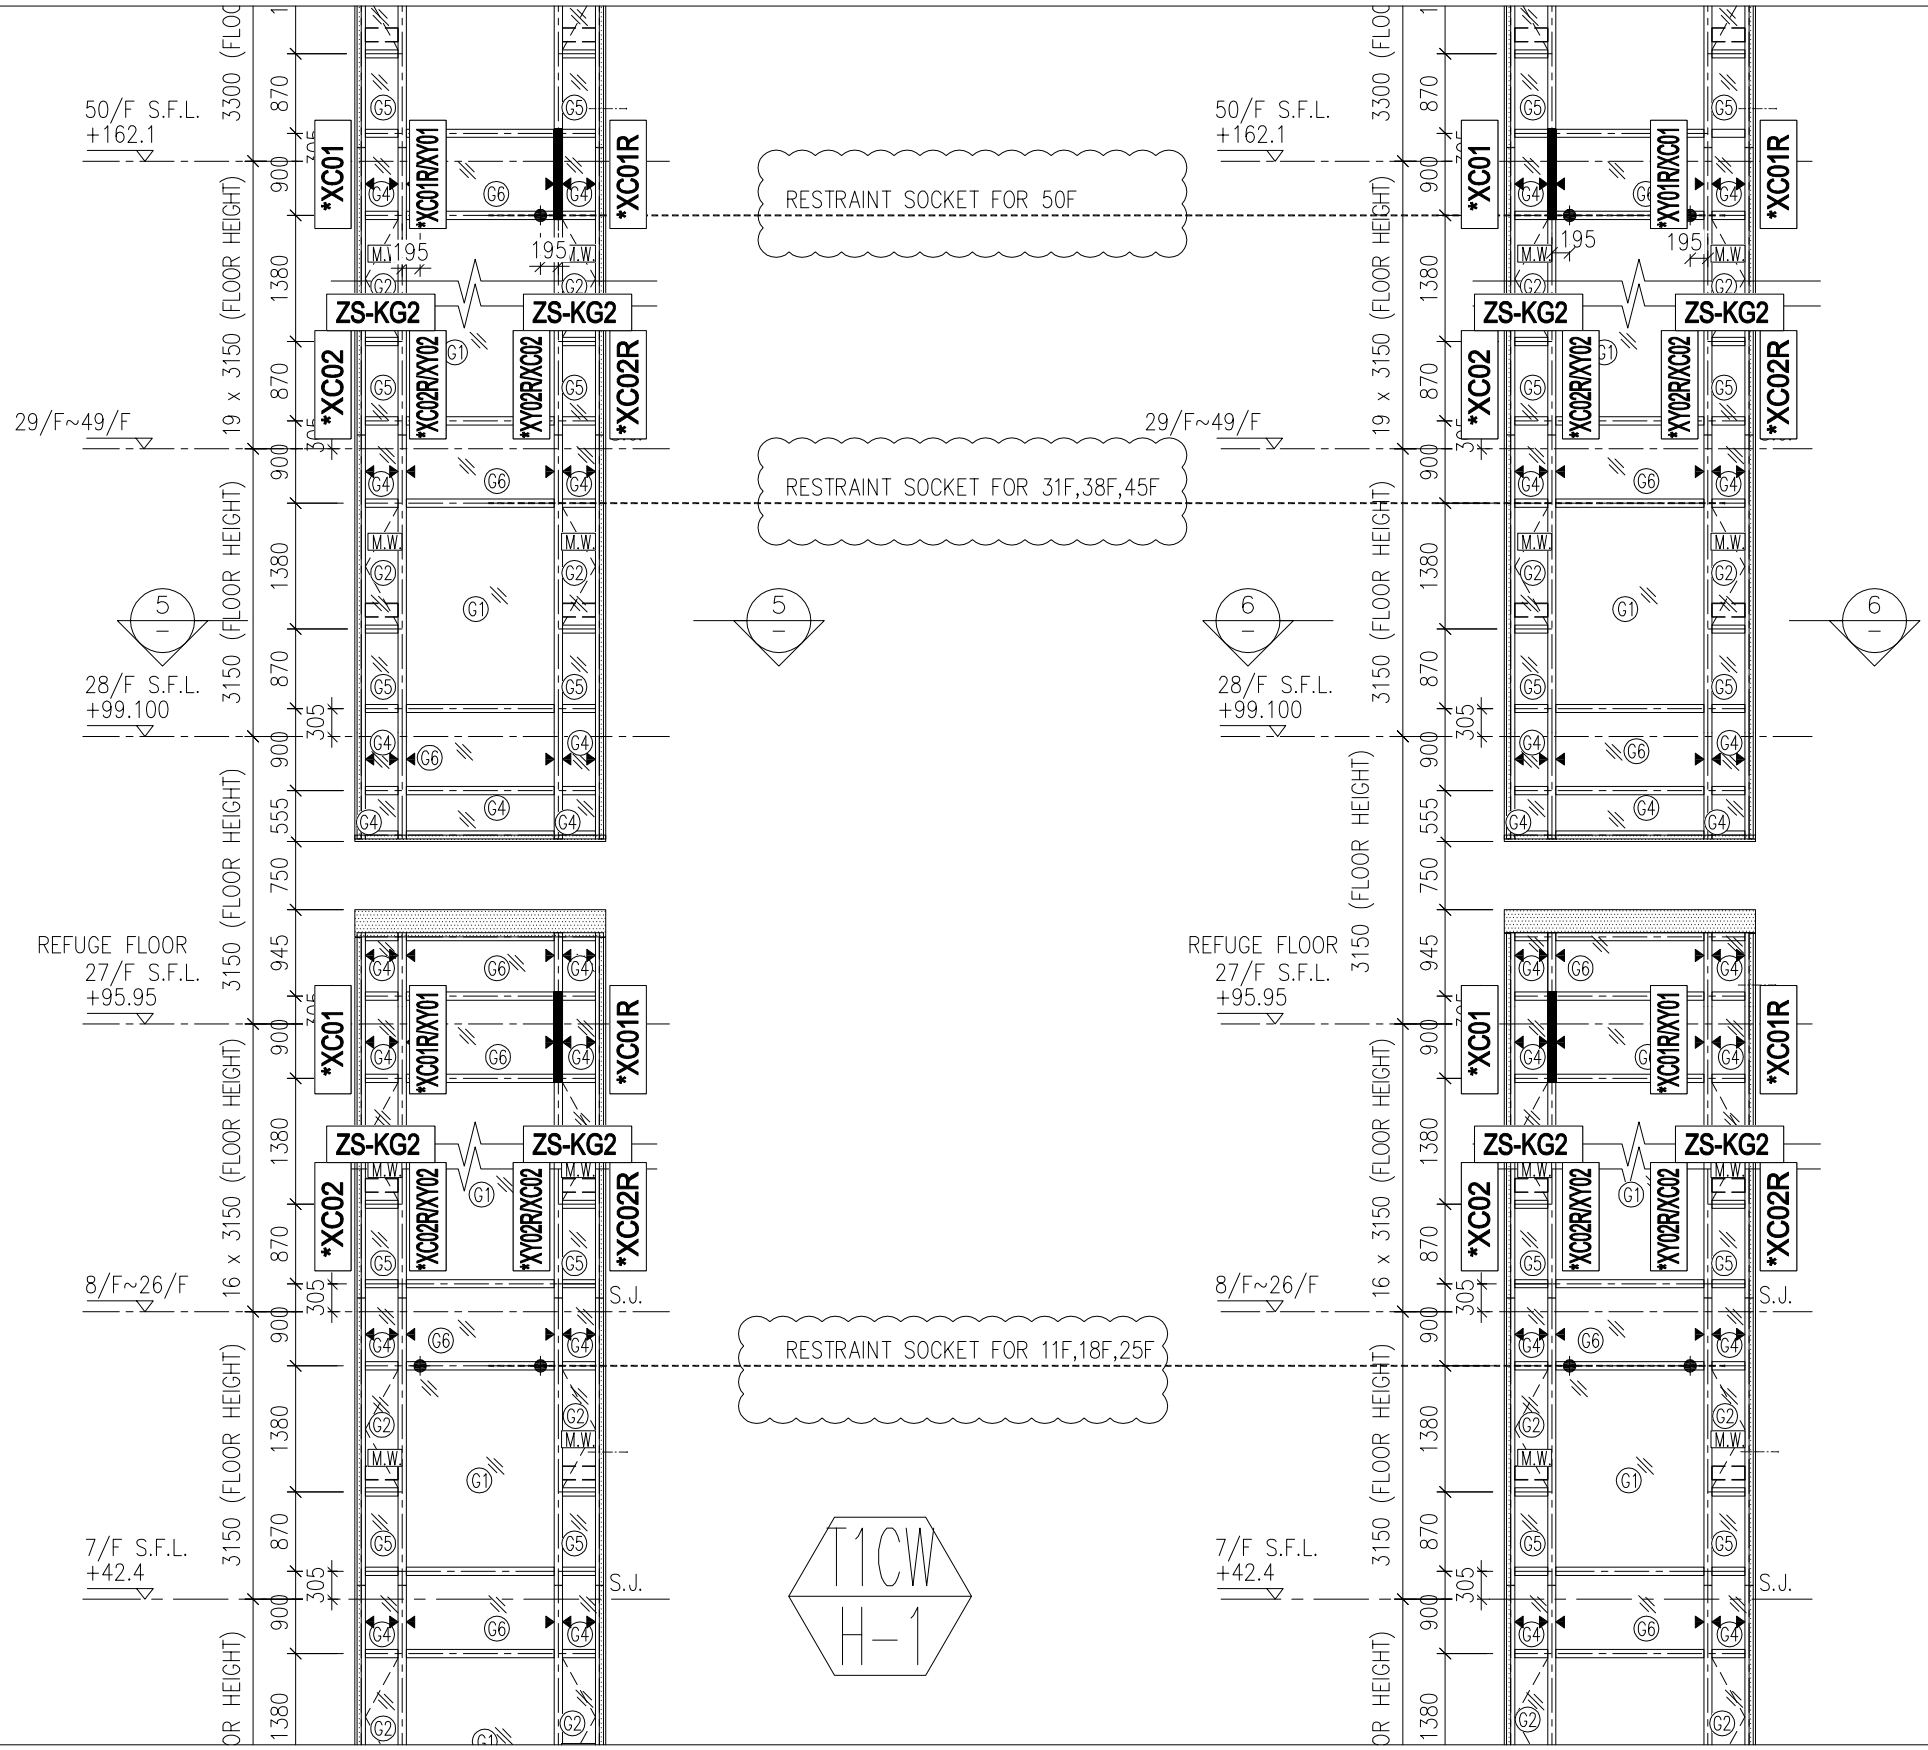

註明：因圖紙空間有限"*"代表UN-

此位置圖只表達以下型材：
玻璃扣蓋,框橫料扣蓋


名稱：扣蓋位置圖
圖號：837-CW-2101-2

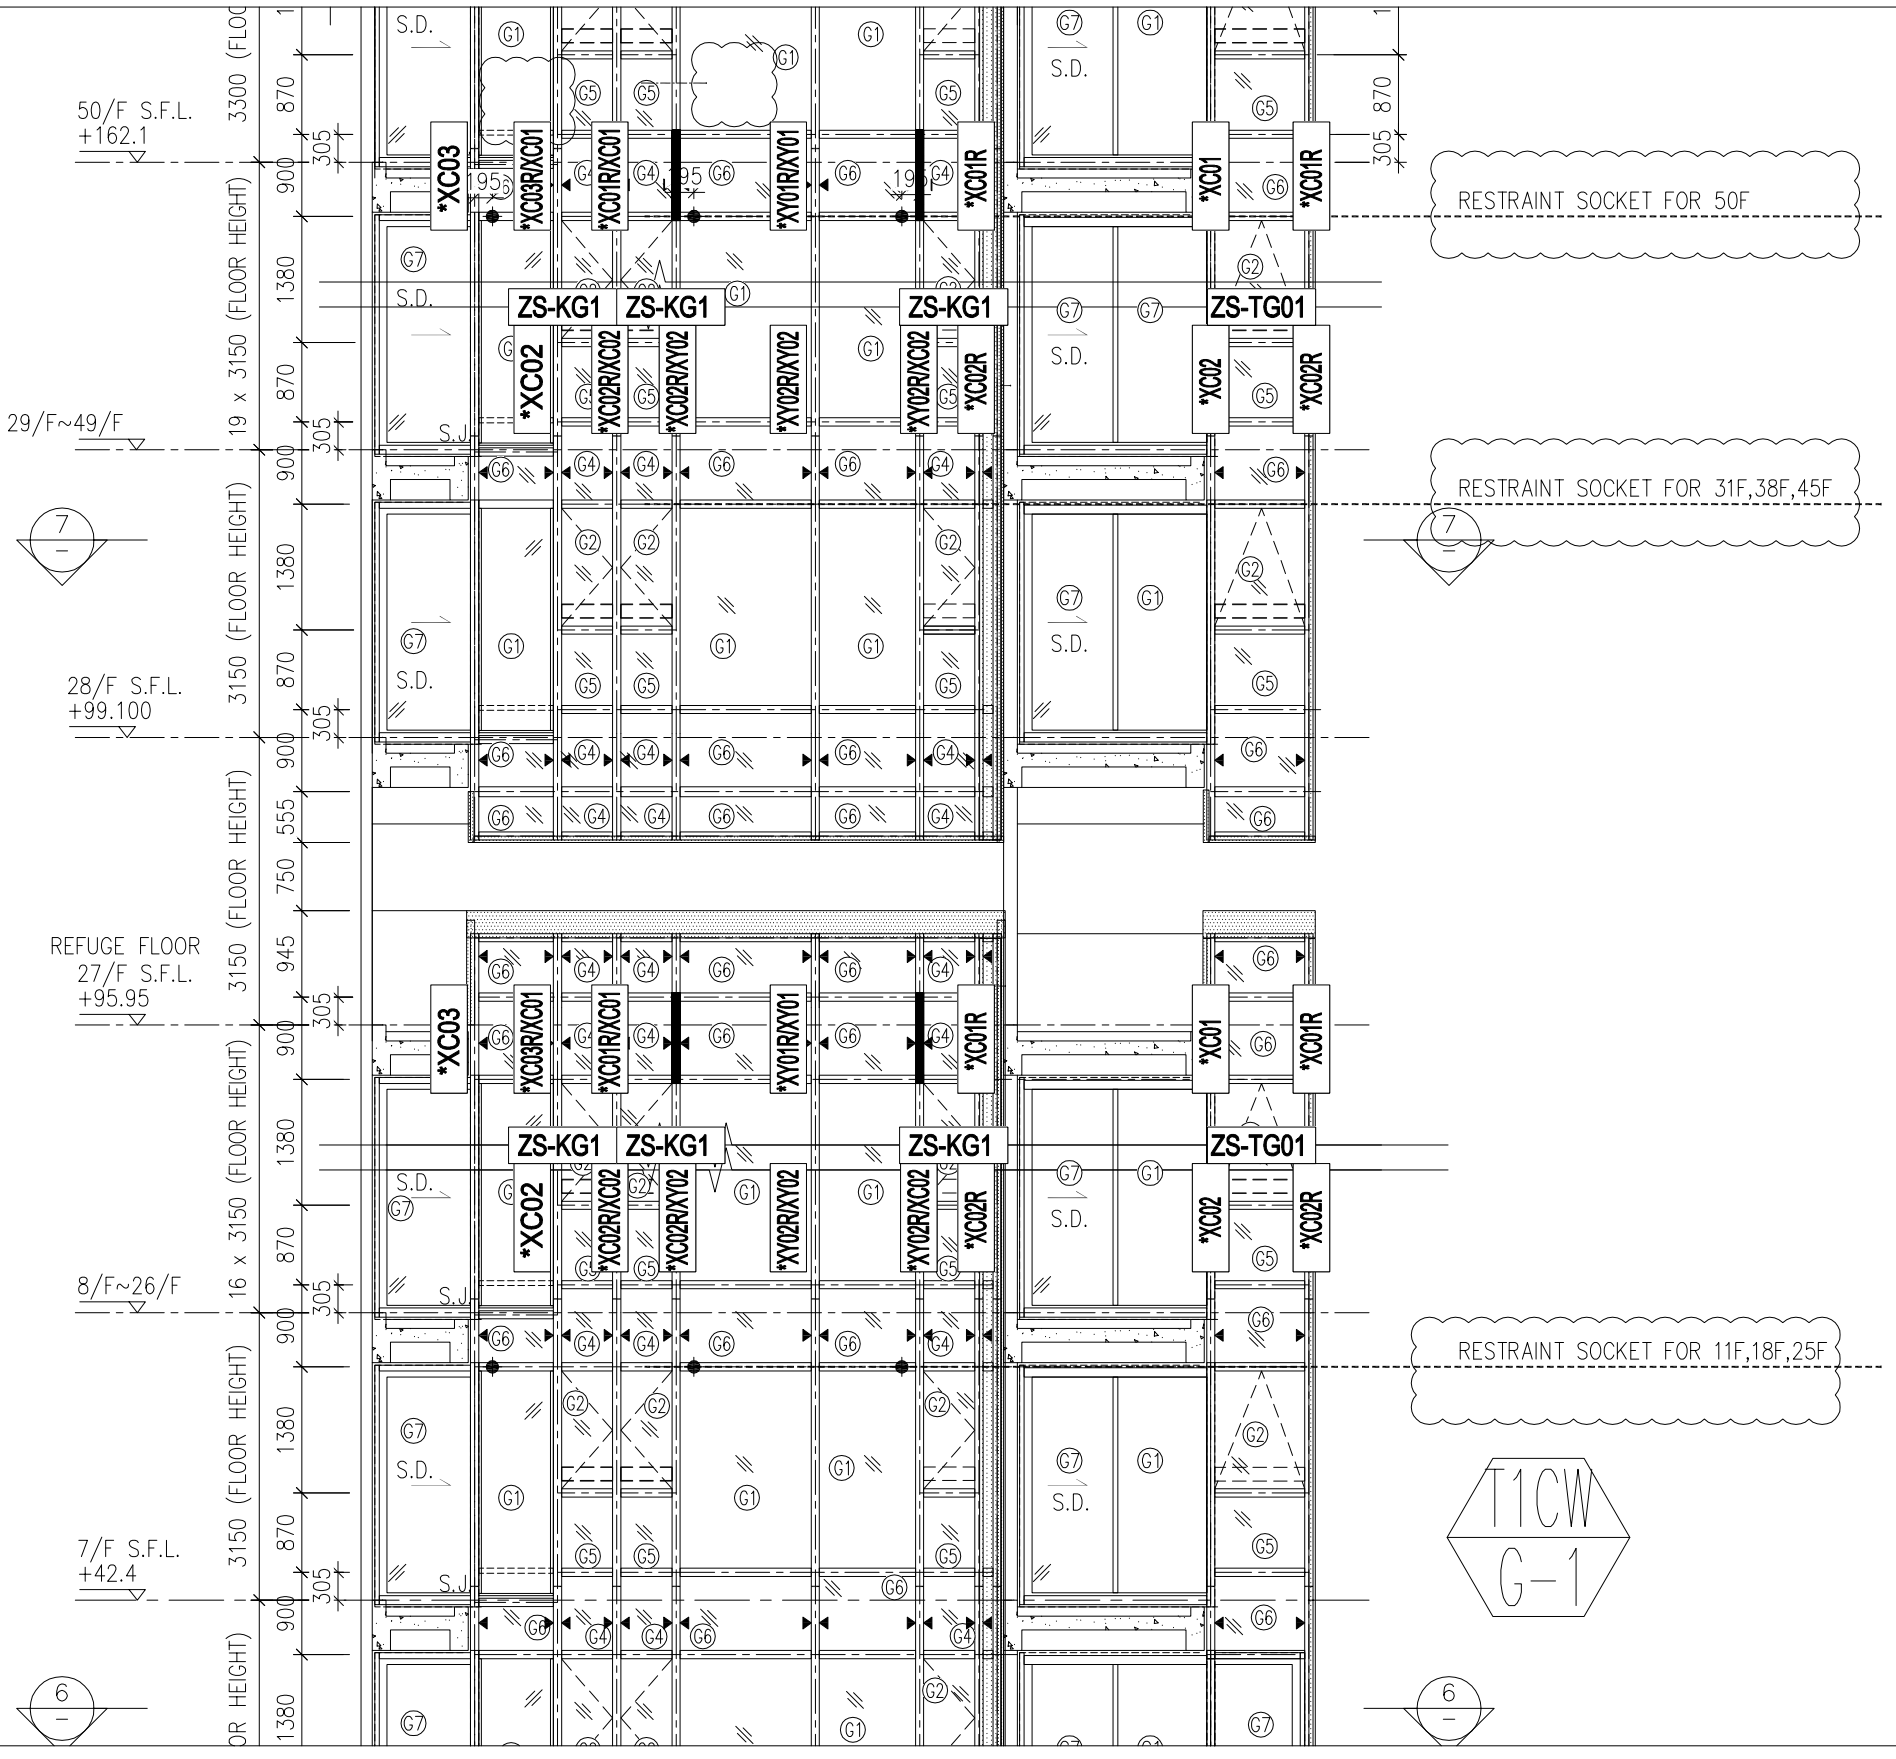

註明：因圖紙空間有限"*"代表UN-

此位置圖只表達以下型材：
玻璃扣蓋,框横料扣蓋


名稱：扣蓋位置圖
圖號：837-CW-2102-2

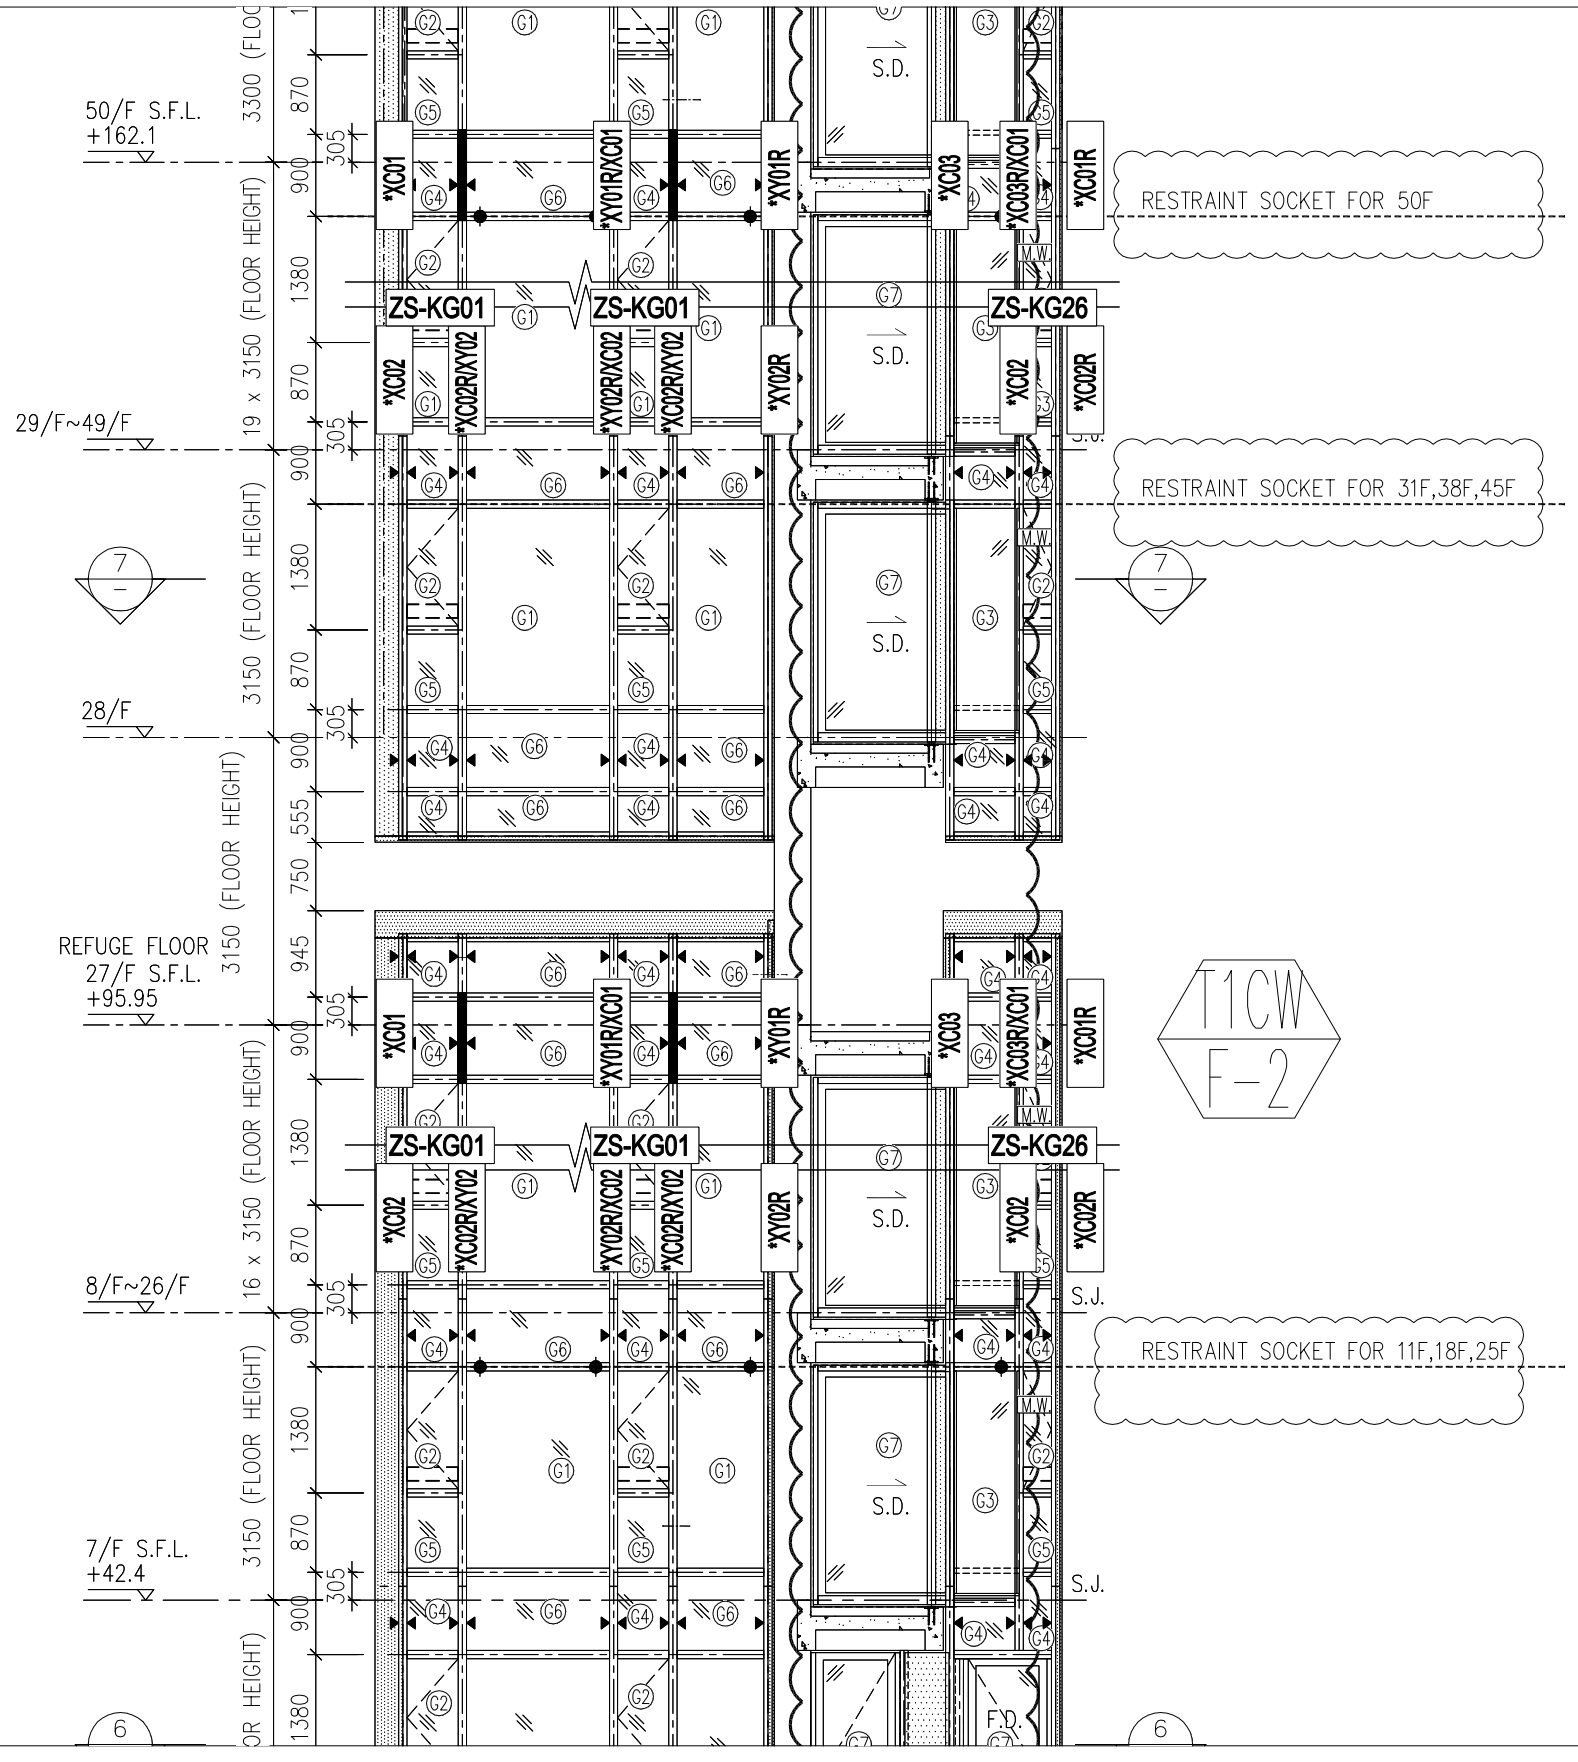

註明：因圖紙空間有限"*"代表UN-

此位置圖只表達以下型材：
玻璃扣蓋,框橫料扣蓋

名稱：扣蓋位置圖
圖號：837-CW-2103-2

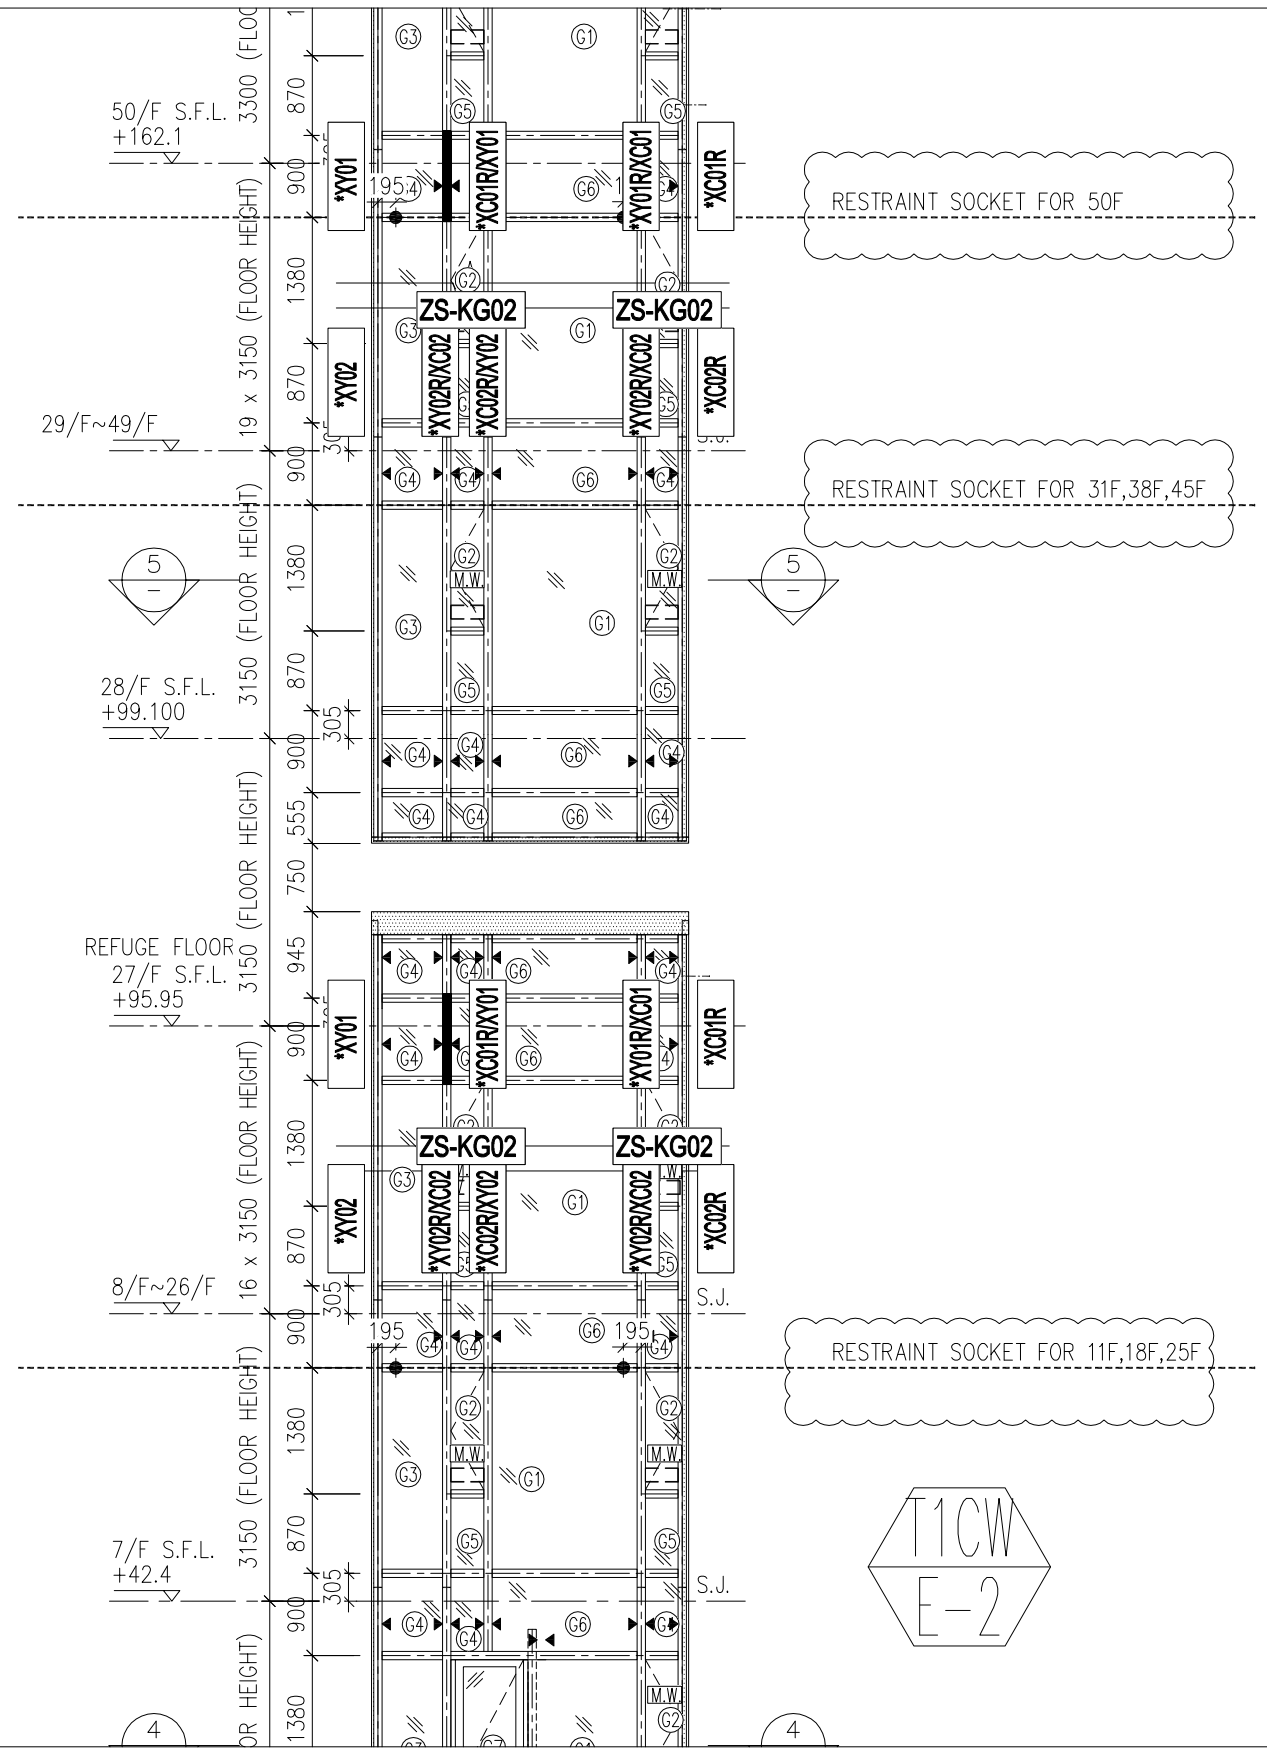

T1CW
E-2

註明：因圖紙空間有限"*"代表UN-

此位置圖只表達以下型材：
玻璃扣蓋,框橫料扣蓋

名稱：扣蓋位置圖
圖號：837-CW-2104-2

50/F S.F.L.
+162.1

29/F~49/F

28/F S.F.L.
+99.100

REFUGE FLOOR
27/F S.F.L.
+95.95

8/F~26/F

7/F S.F.L.
+42.4

ZS-KG01 ZS-KG01 | ZS-KG02 ZS-KG02 | ZS-KG01 | ZS-KG01

*XC03 *XC03R/XC01 *XC01R/XY01 *XY01R
*XC03 *XC03R/XC01 *XC01R/XC03 *XC03R
*XY01 *XY01R/XC01 *XC01R
*XC03 *XC03R/XC01 *XC01R

*XC02 *XC02R/XC02 *XC02R/XY02 *XY02R
*XC02 *XC02R/XC02 *XC02R
*XY02 *XY02R/XC02 *XC02R
*XC02 *XC02R

RESTRAINT SOCKET FOR 50F

RESTRAINT SOCKET FOR 31F,38F,45F

RESTRAINT SOCKET FOR 11F,18F,25F

T1CW
E-1

T1CW
D-1

870 900 1380 870 900 1380 870 900 555 945 900 1380 870 900 1380


3300 (FLOOR HEIGHT) 19 x 3150 (FLOOR HEIGHT) 3150 (FLOOR HEIGHT) 16 x 3150 (FLOOR HEIGHT) 3150 (FLOOR HEIGHT)

225 30 305 305

註明：因圖紙空間有限"*"代表UN-

此位置圖只表達以下型材：
玻璃扣蓋,框橫料扣蓋

名稱：扣蓋位置圖
圖號：837-CW-2105-2

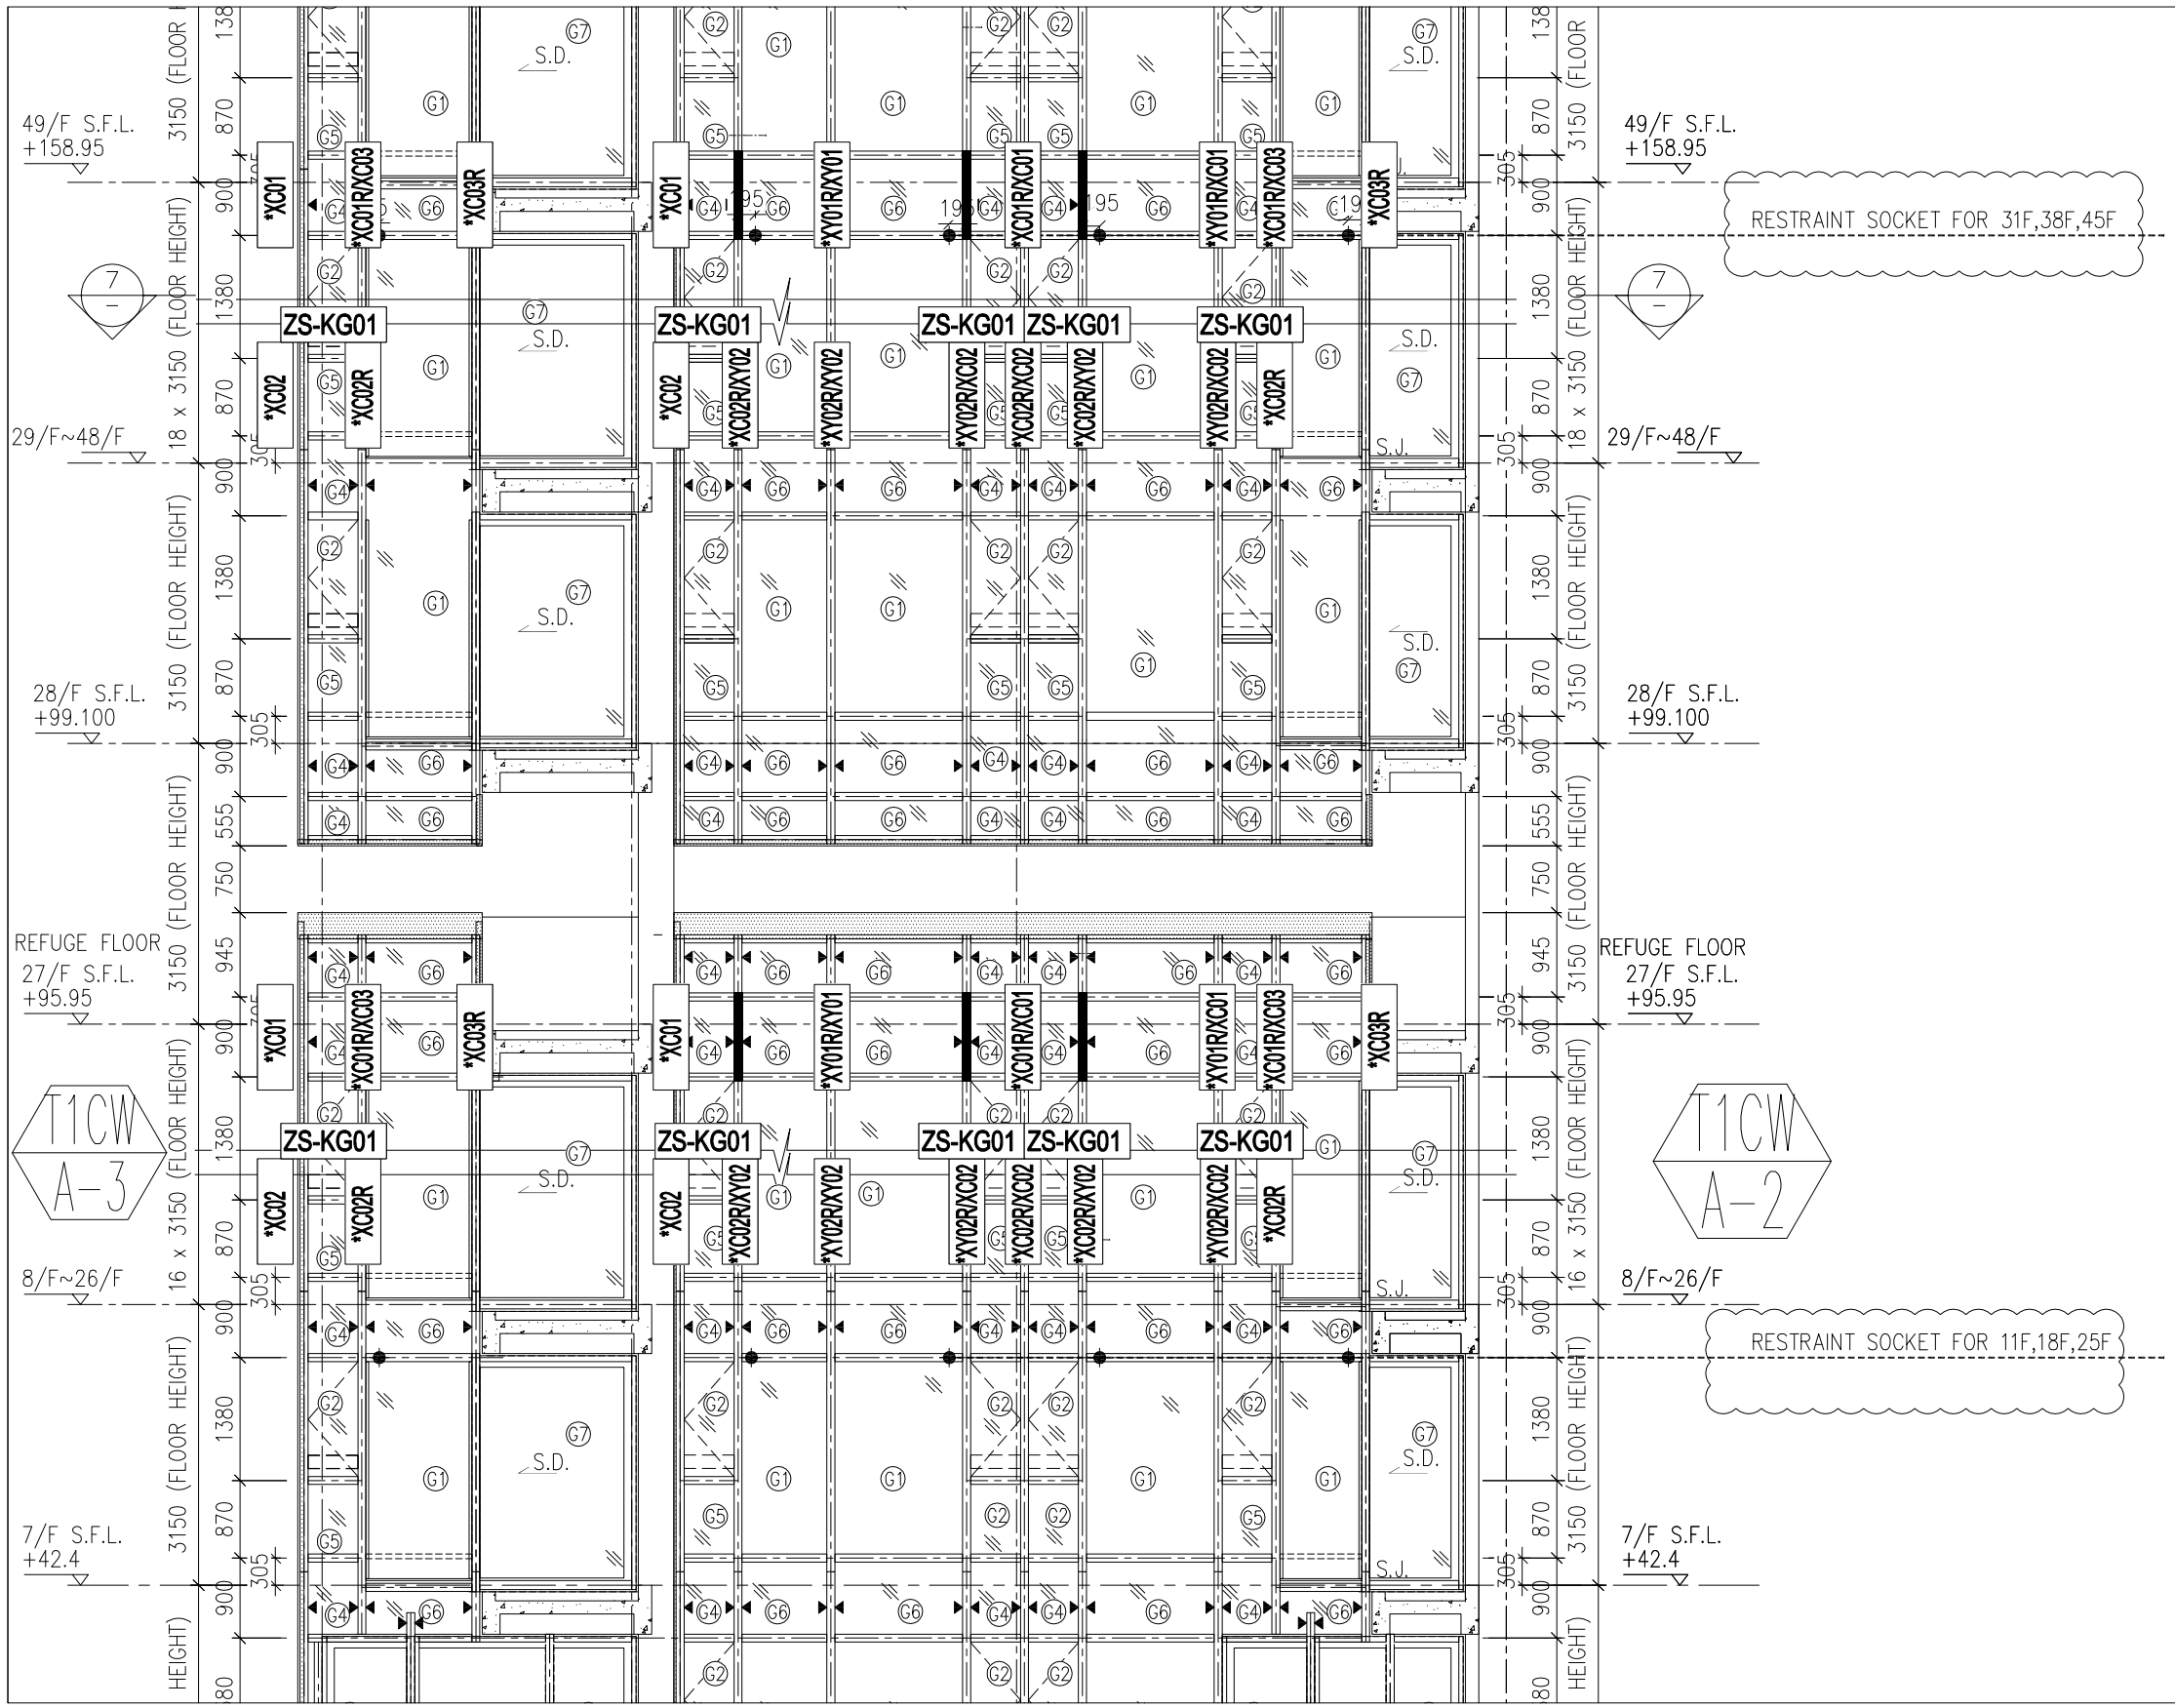


註明：因圖紙空間有限"*"代表UN-

此位置圖只表達以下型材：
玻璃扣蓋,框橫料扣蓋

名稱：扣蓋位置圖


圖號：837-CW-2106-2

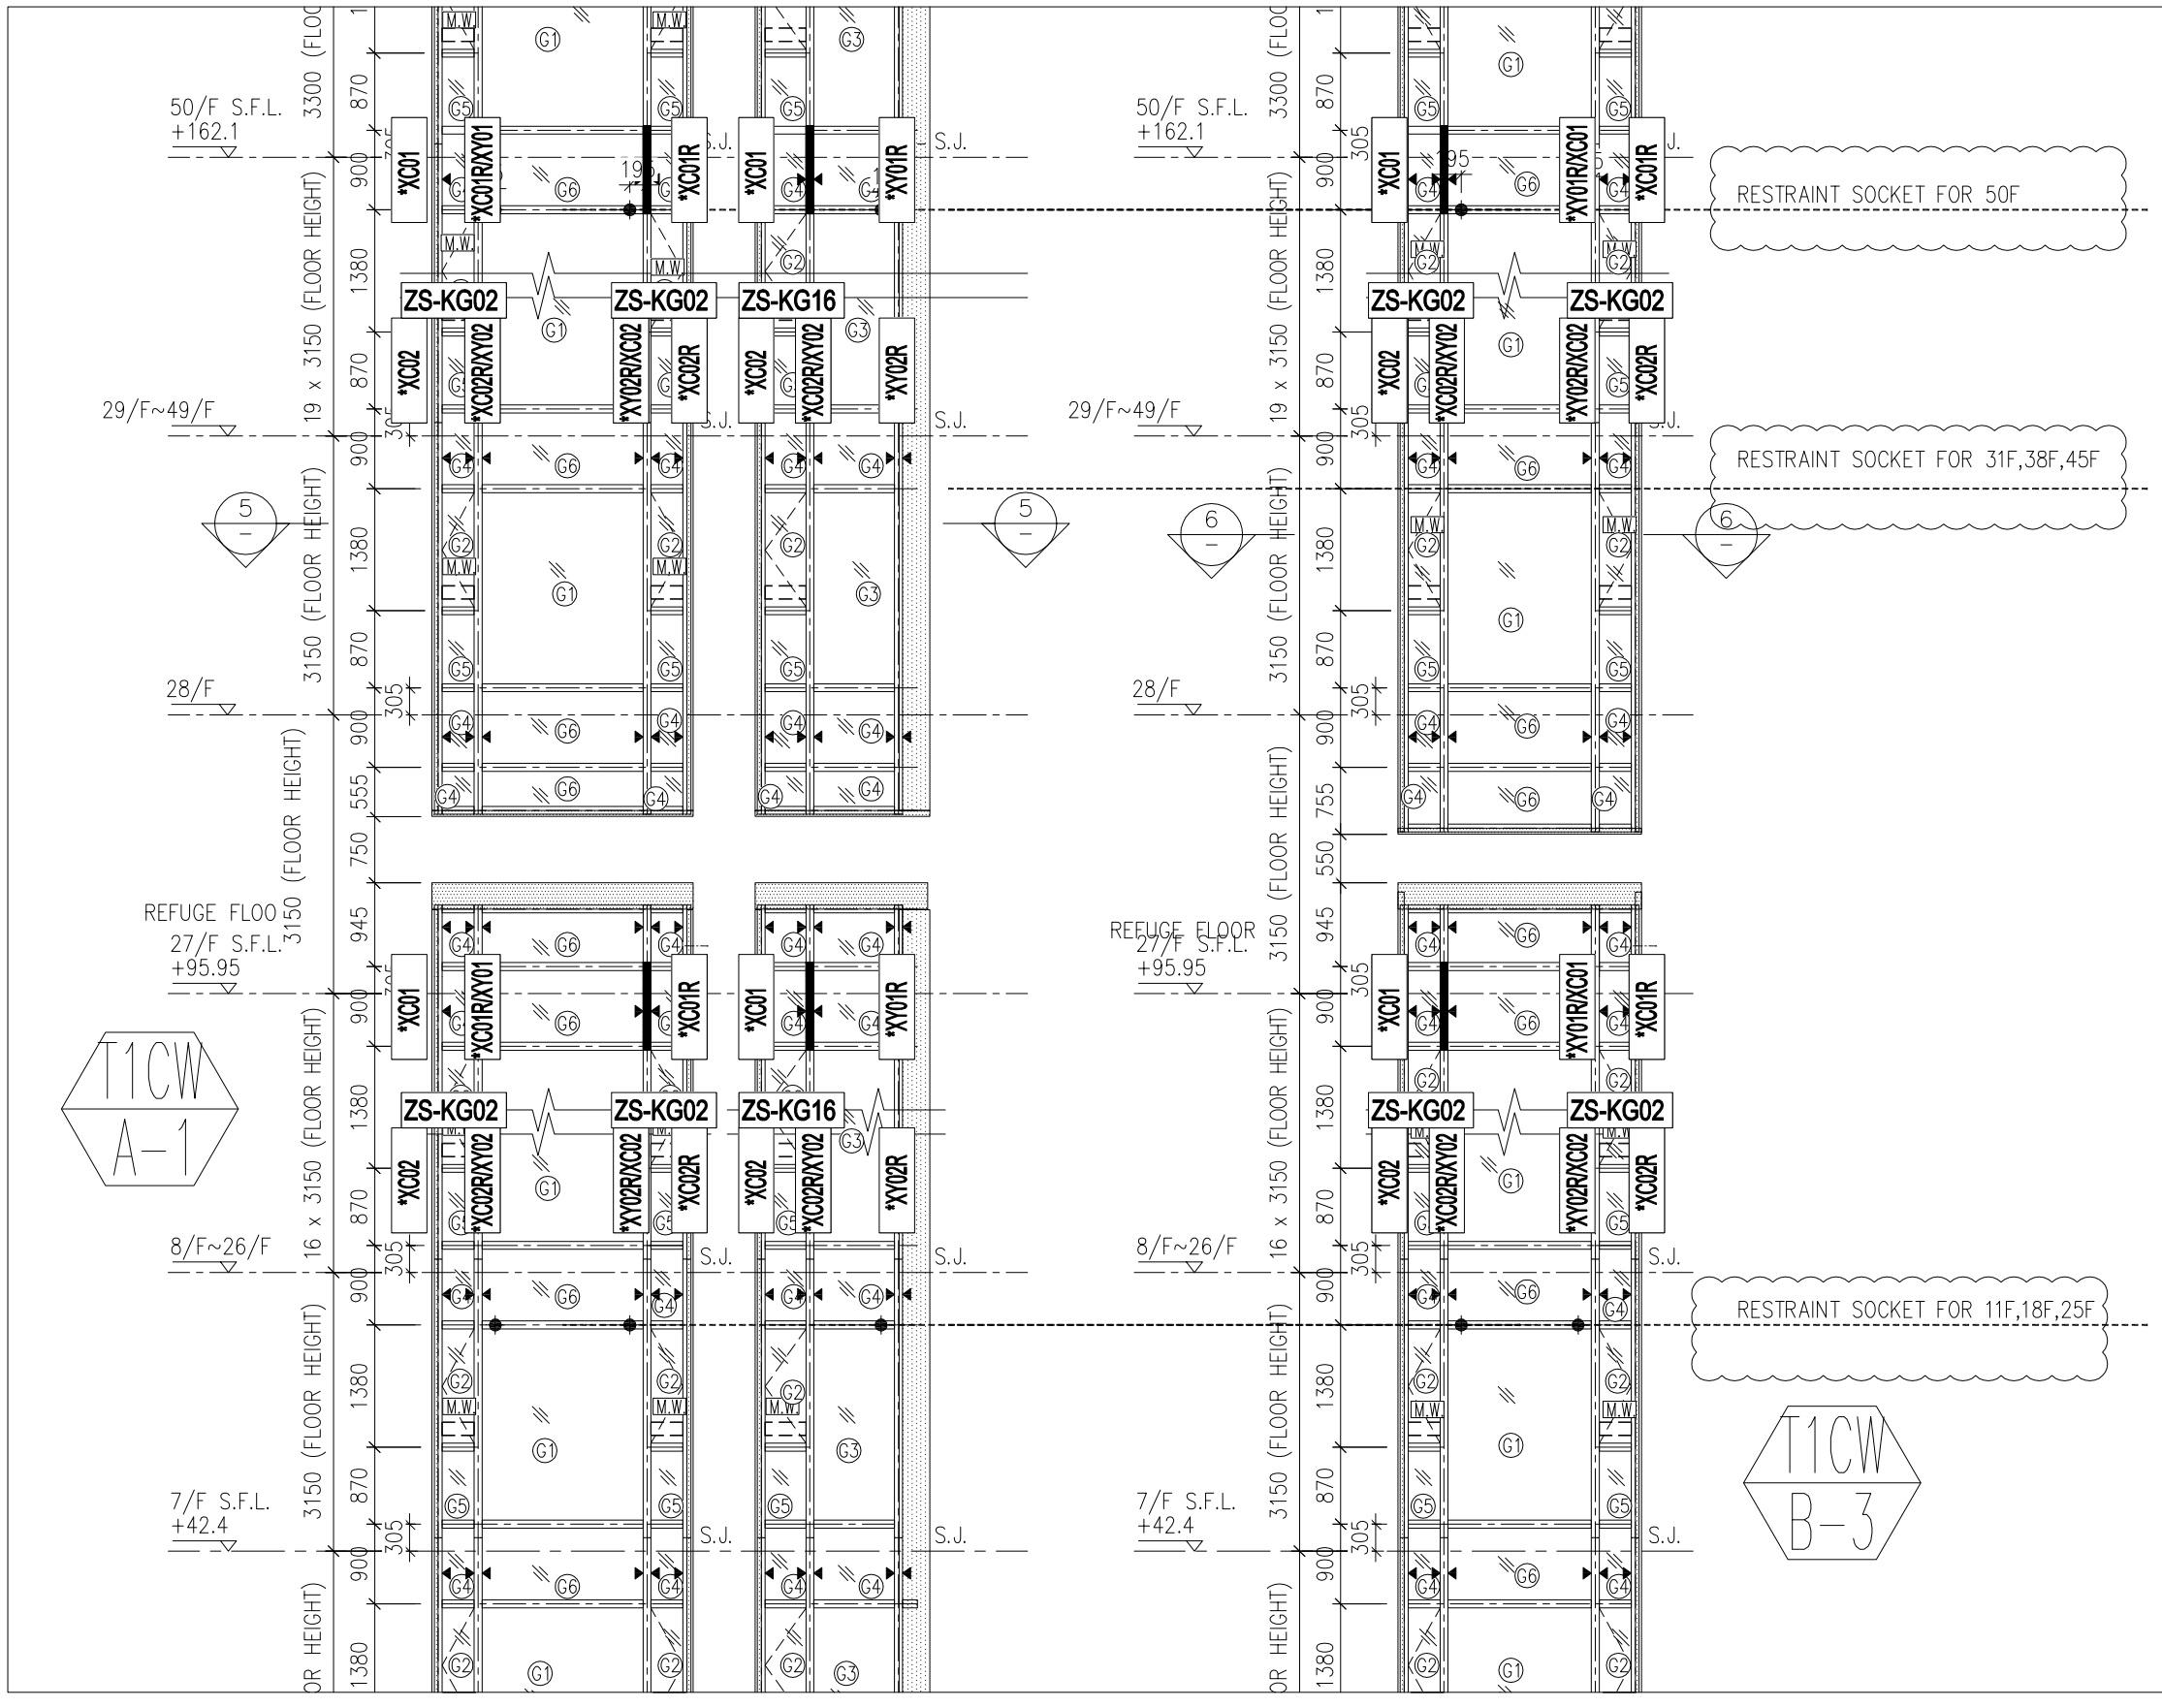

註明：因圖紙空間有限"*"代表UN-

此位置圖只表達以下型材：
玻璃扣蓋,框橫料扣蓋


名稱：扣蓋位置圖
圖號：837-CW-2107-2

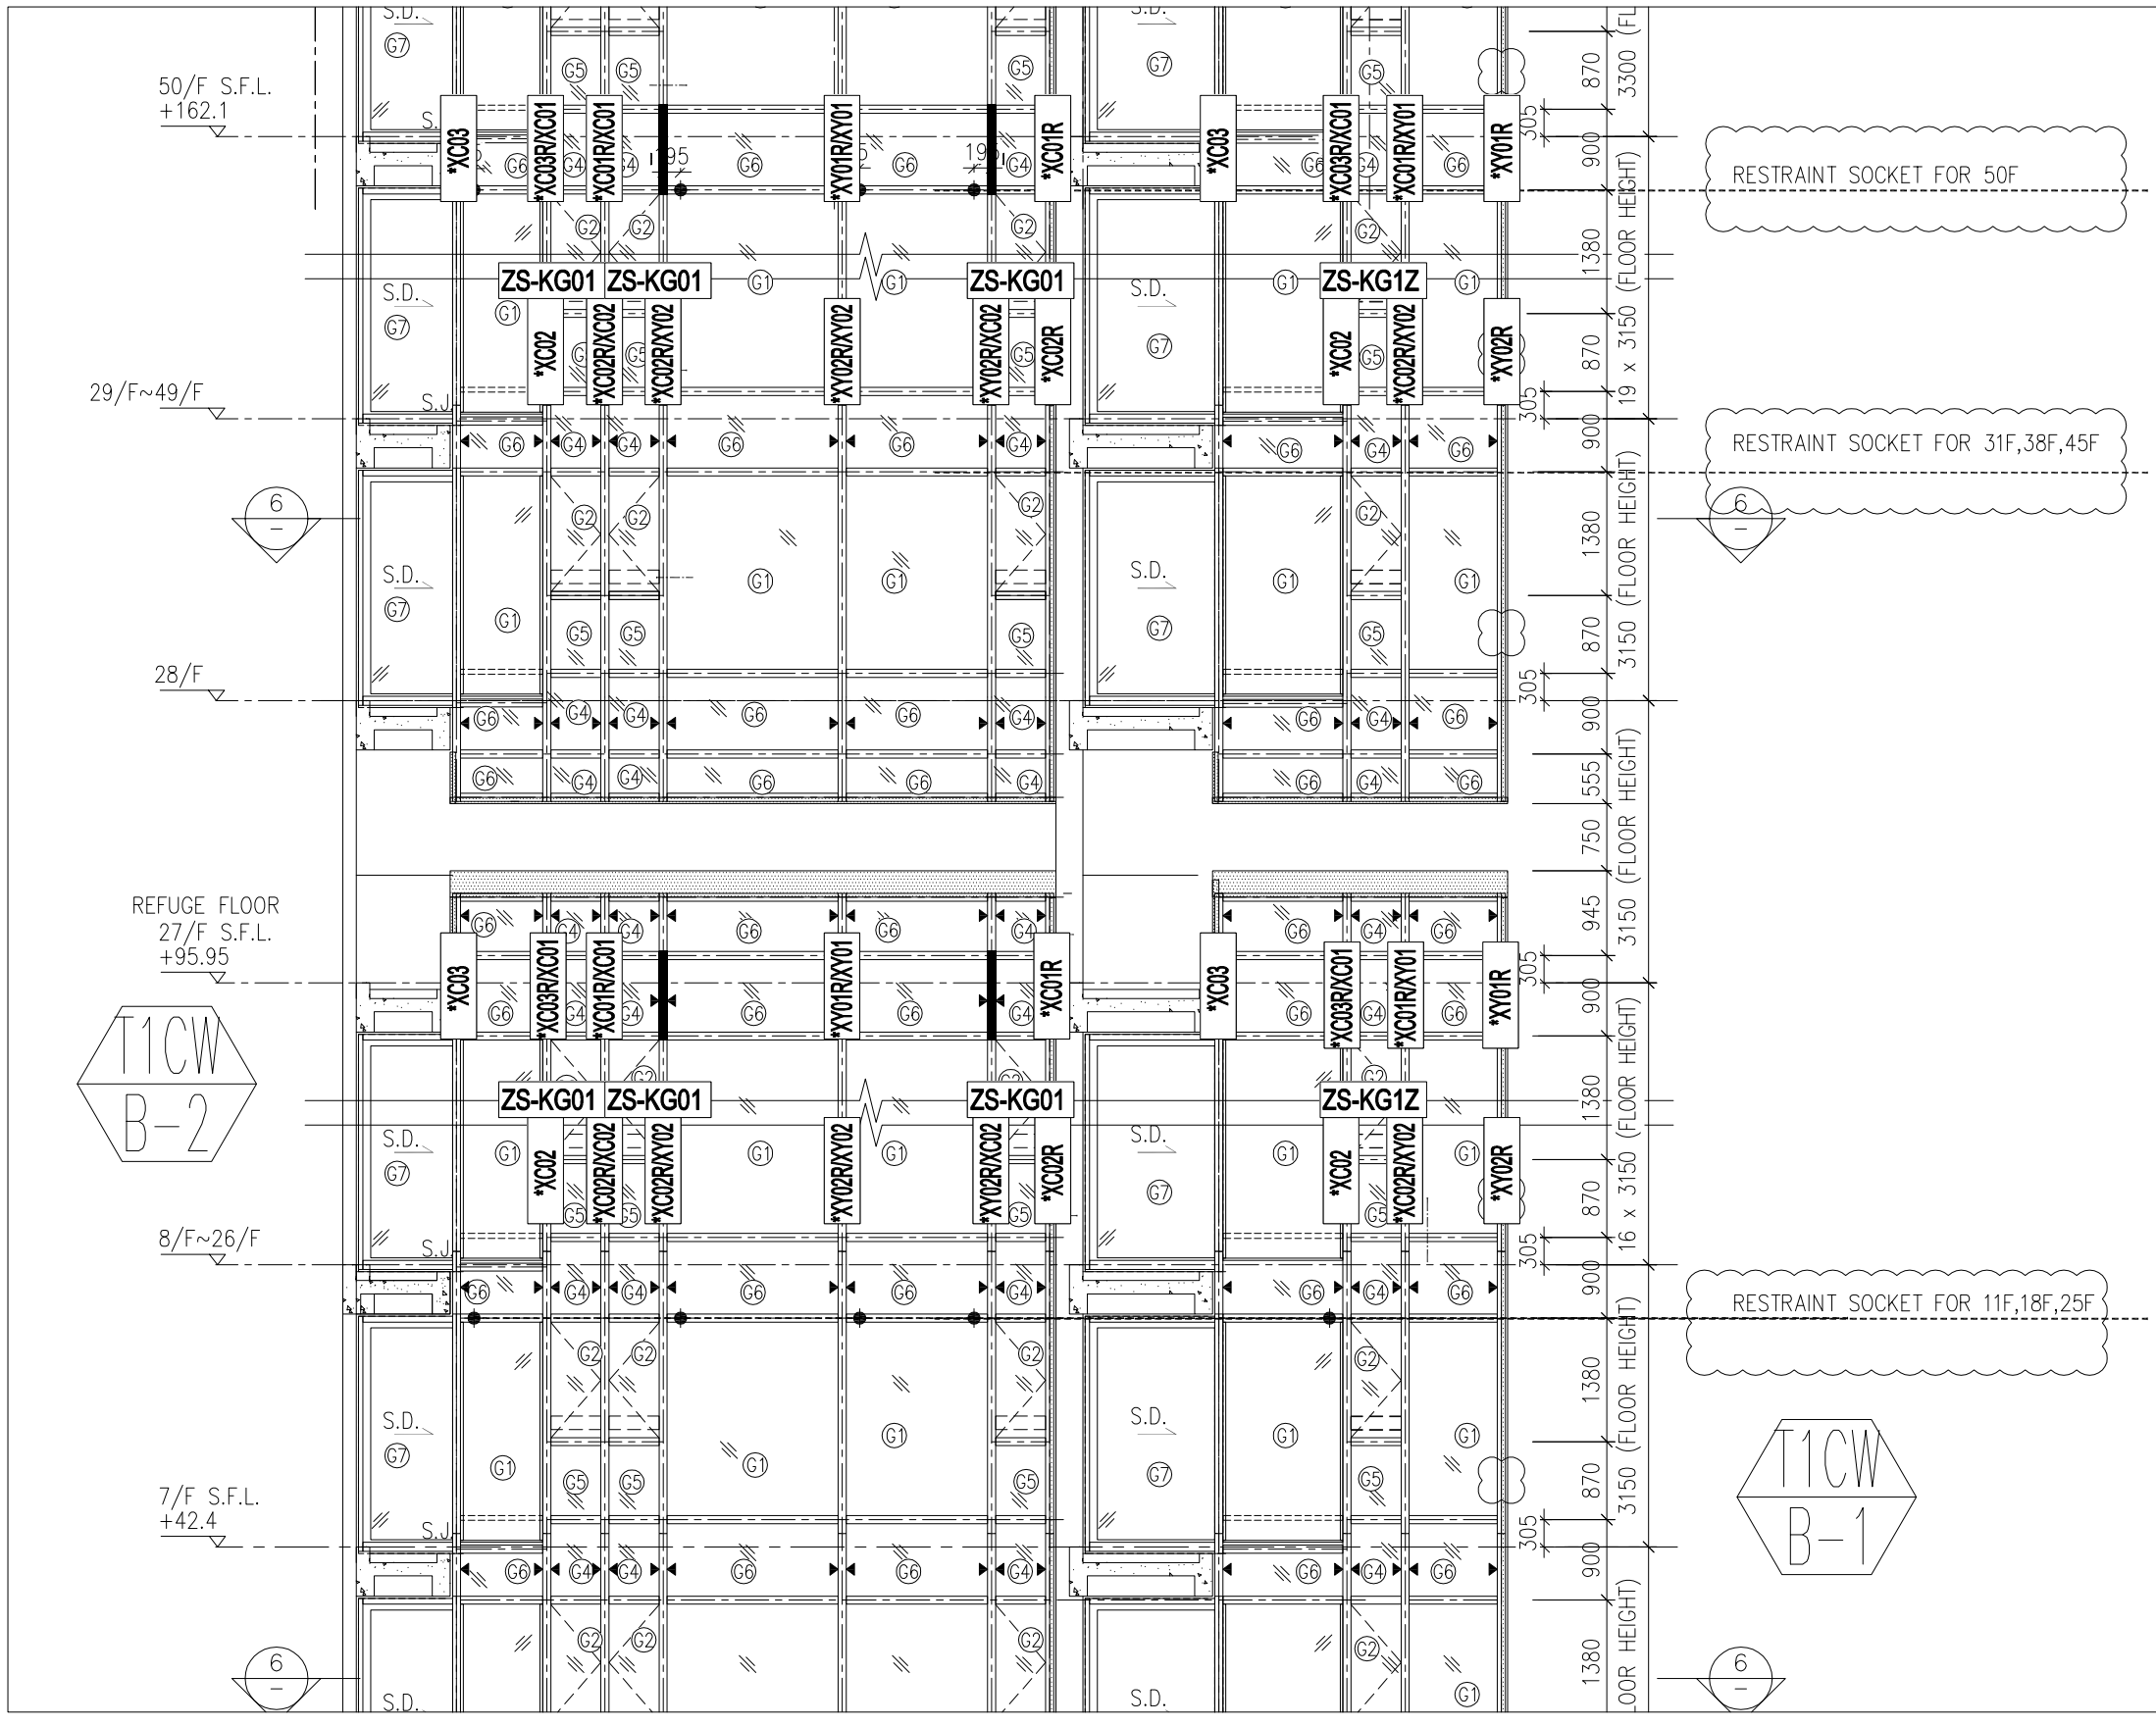

註明：因圖紙空間有限"*"代表UN-

此位置圖只表達以下型材：
玻璃扣蓋,框橫料扣蓋


名稱：扣蓋位置圖
圖號：837-CW-2108-2

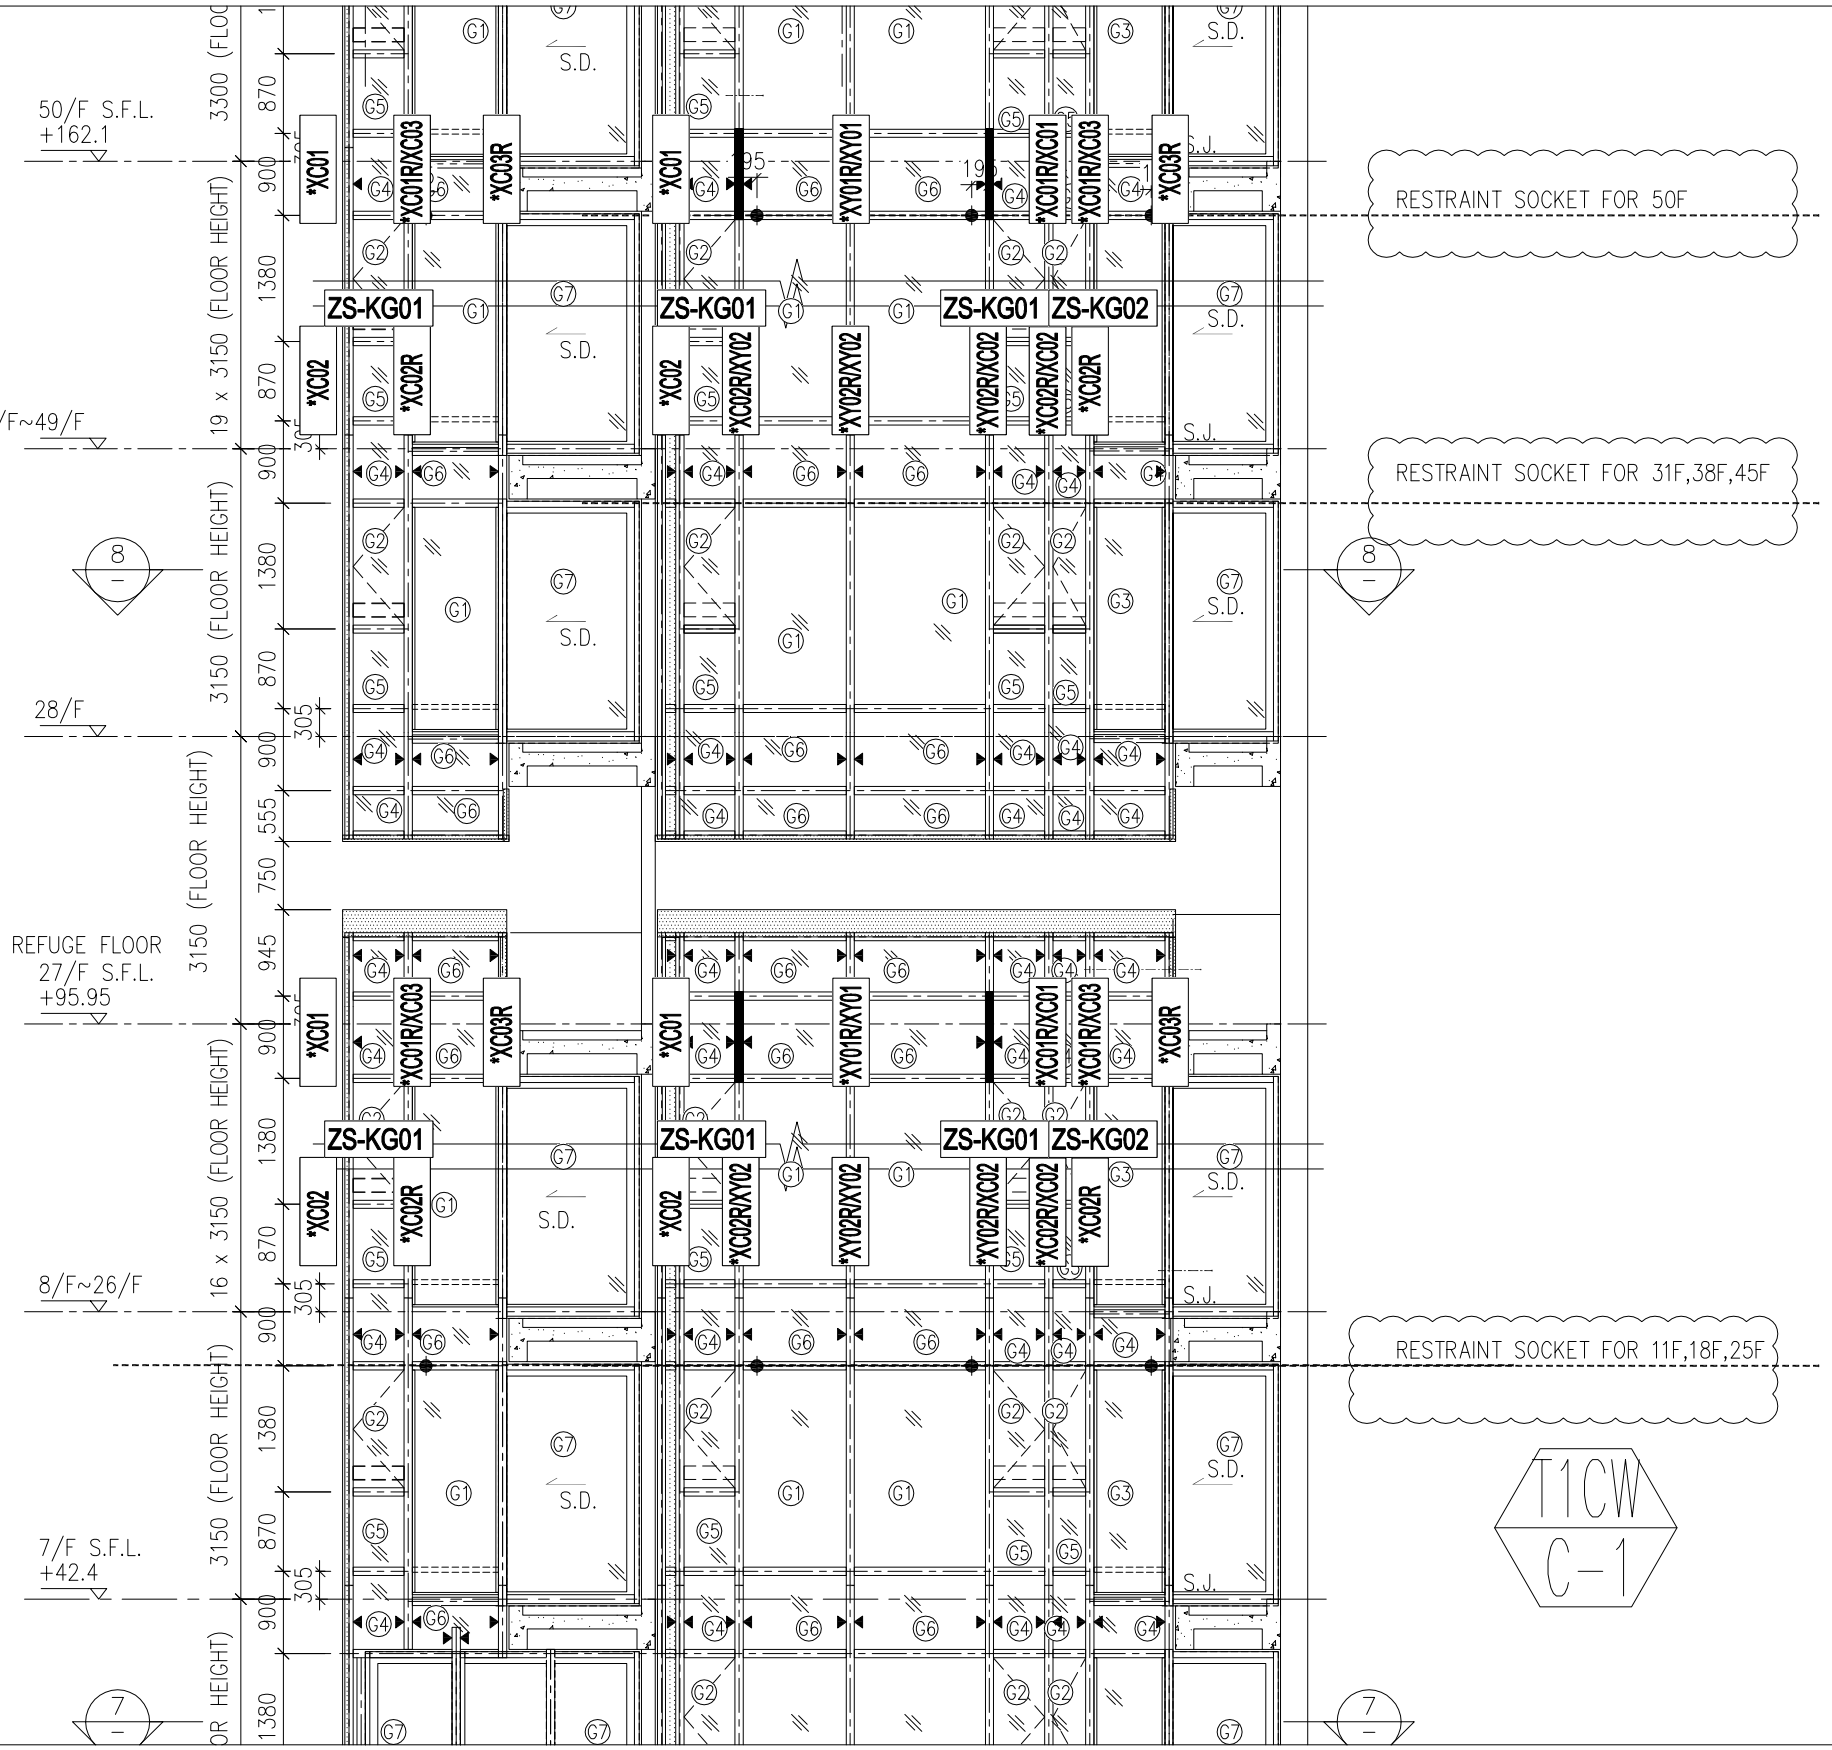

註明：因圖紙空間有限"*"代表UN-

此位置圖只表達以下型材：
玻璃扣蓋,框橫料扣蓋

名稱：扣蓋位置圖
圖號：837-CW-2109-2

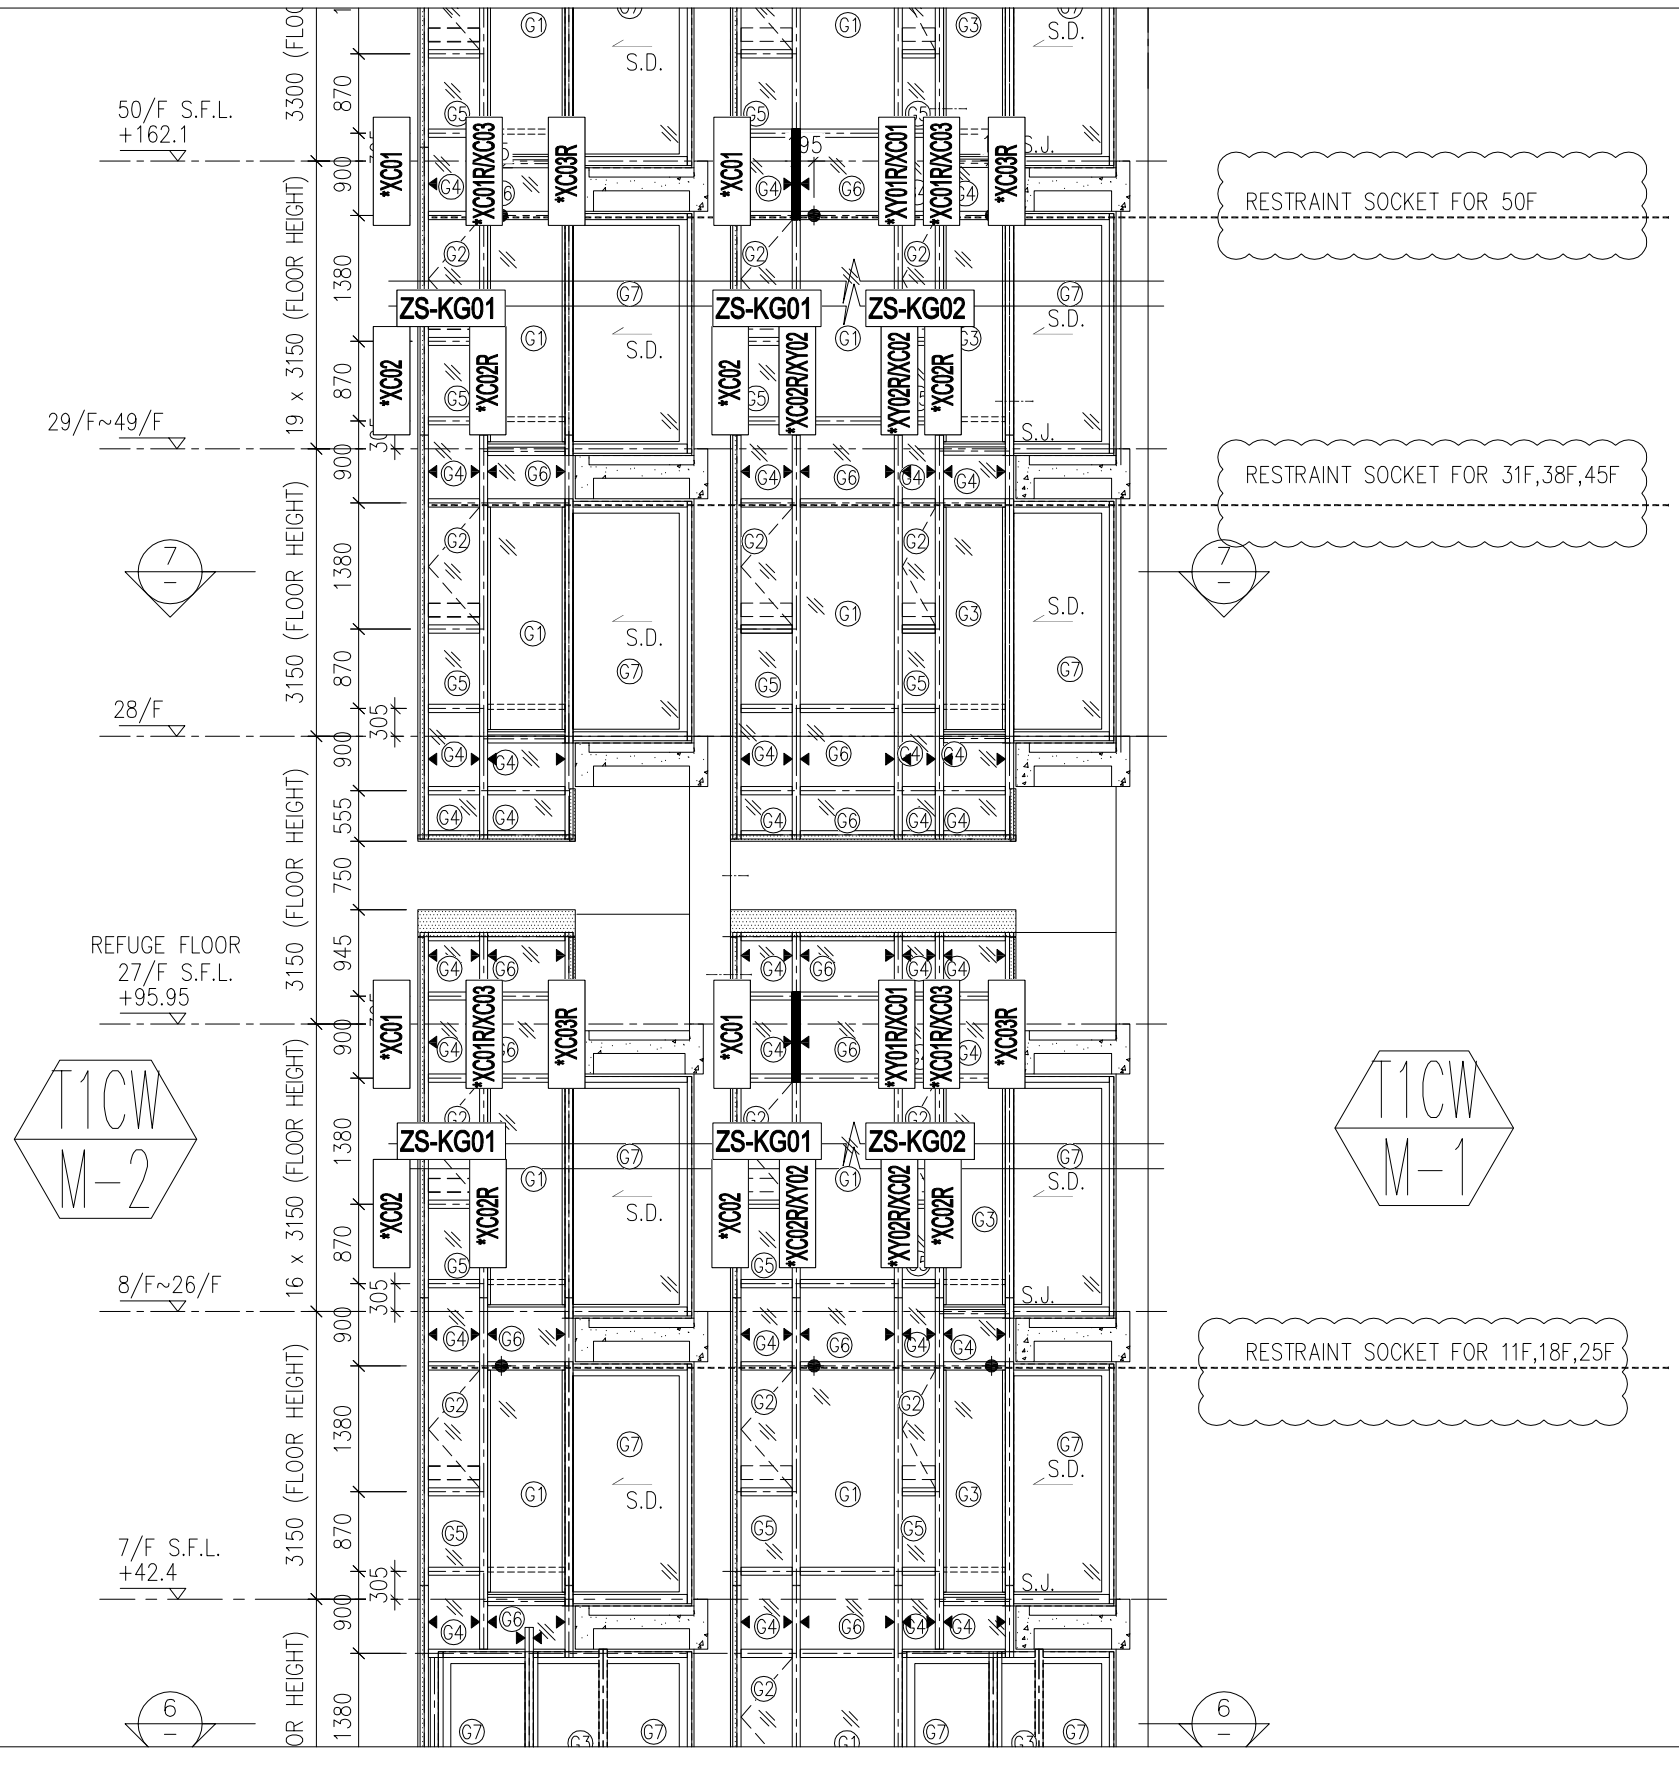


註明：因圖紙空間有限"*"代表UN-

此位置圖只表達以下型材：
玻璃扣蓋,框横料扣蓋

名稱：扣蓋位置圖

圖號：837-CW-2110-2

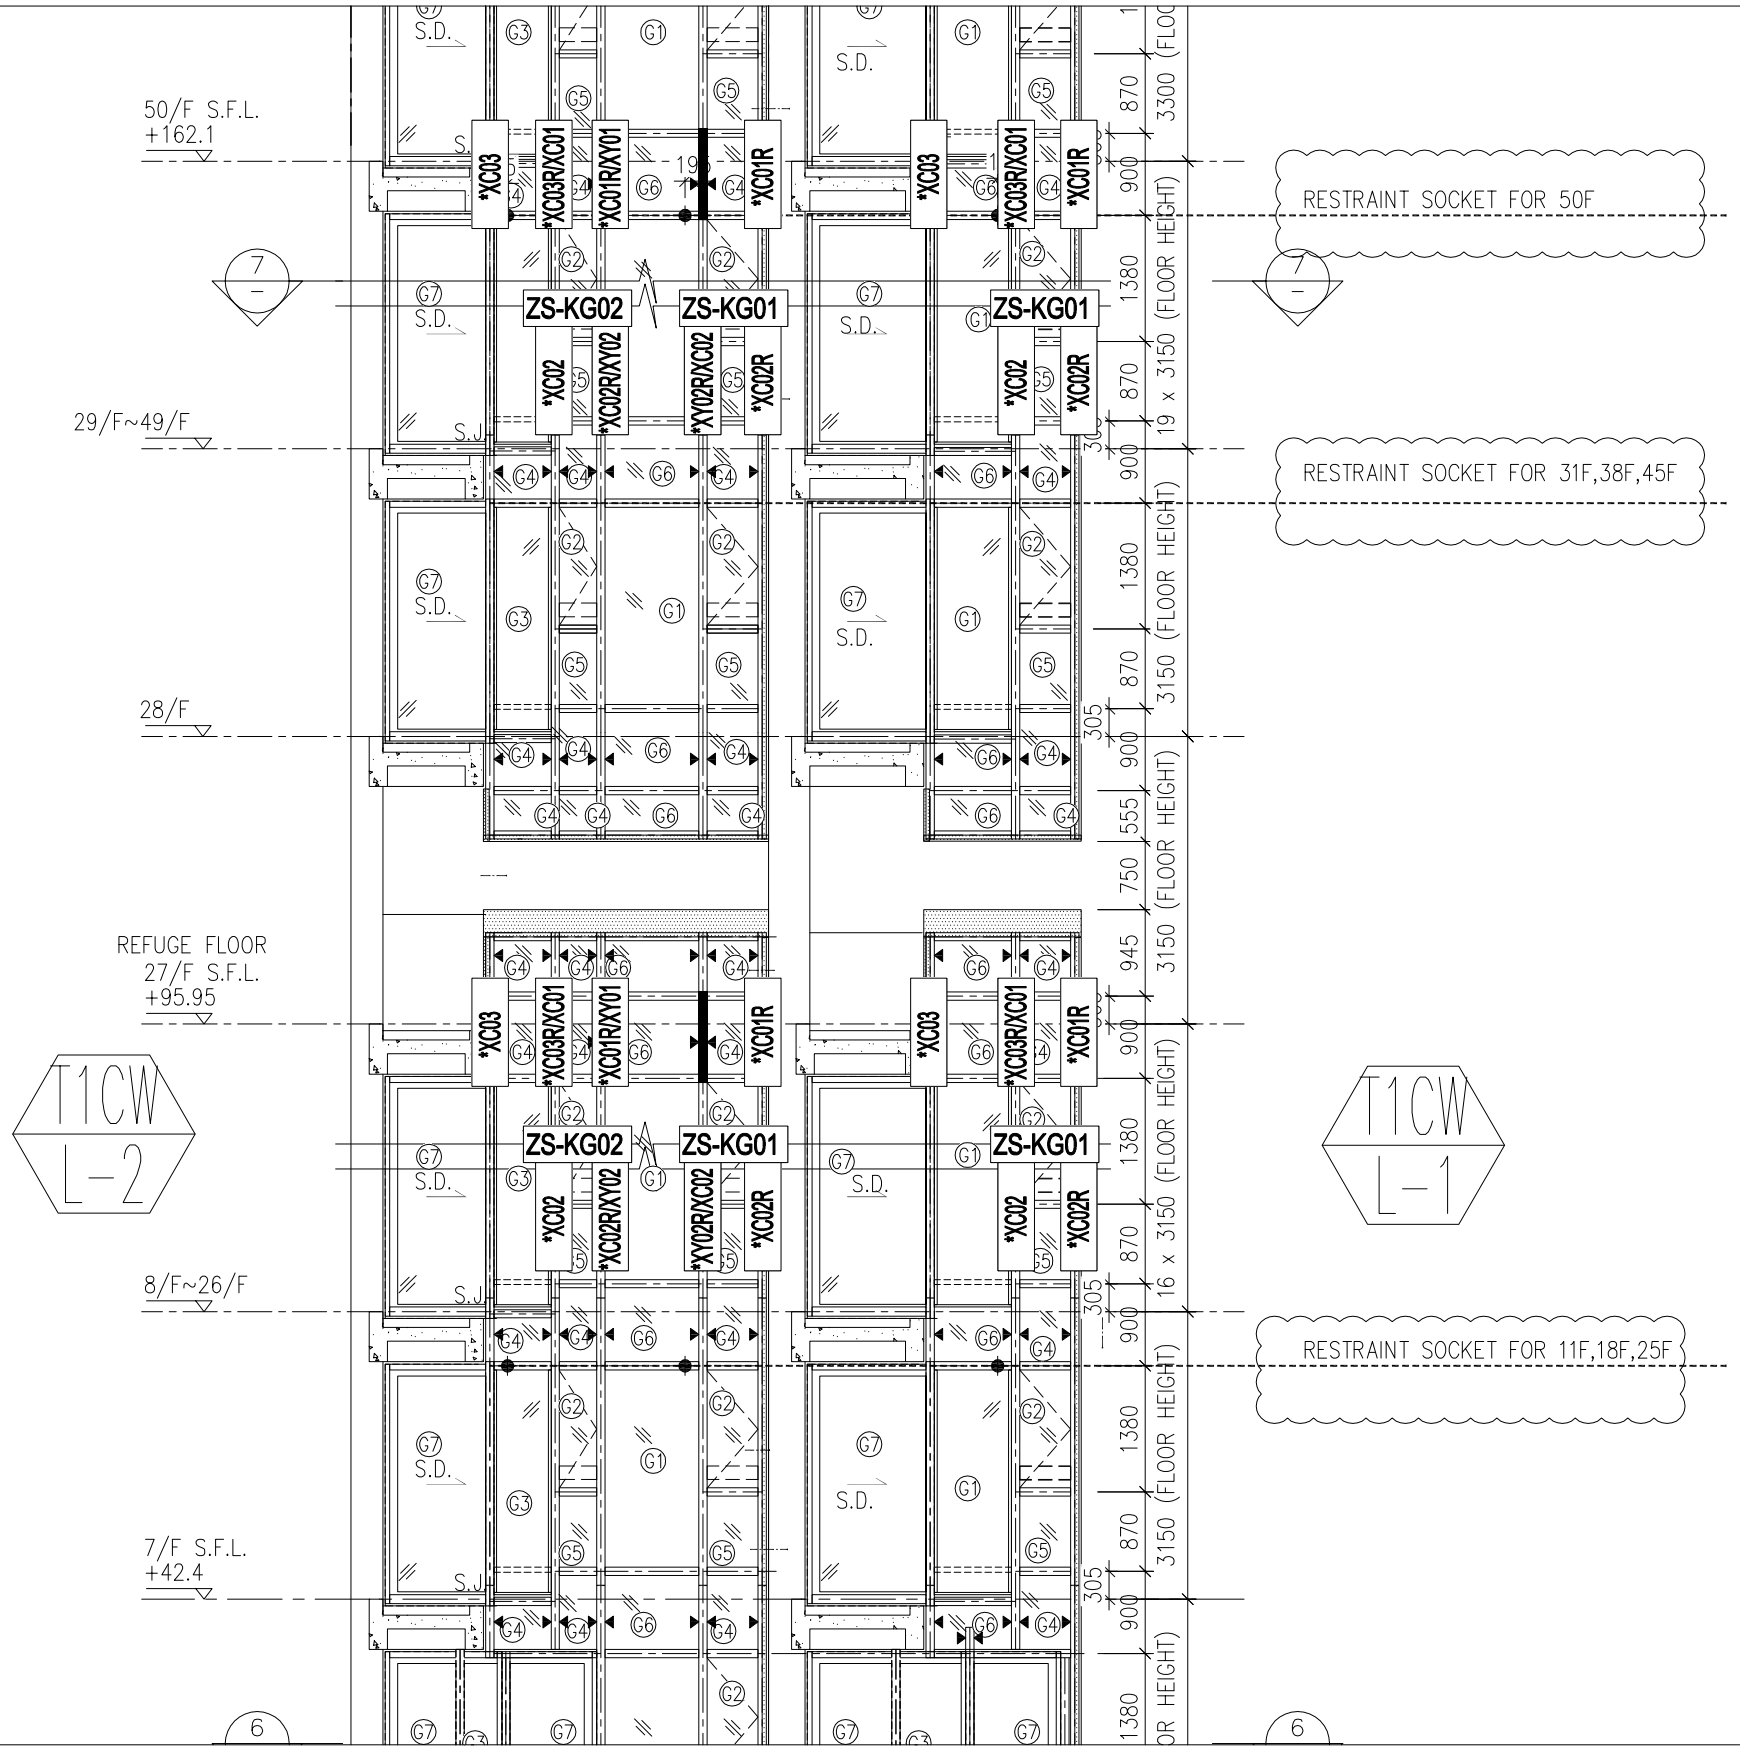

註明：因圖紙空間有限"*"代表UN-

此位置圖只表達以下型材：
玻璃扣蓋,框横料扣蓋


名稱：扣蓋位置圖
圖號：837-CW-2111-2



註明：因圖紙空間有限"*"代表UN-

此位置圖只表達以下型材：
玻璃扣蓋,框橫料扣蓋

名稱：扣蓋位置圖
圖號：837-CW-2112-2

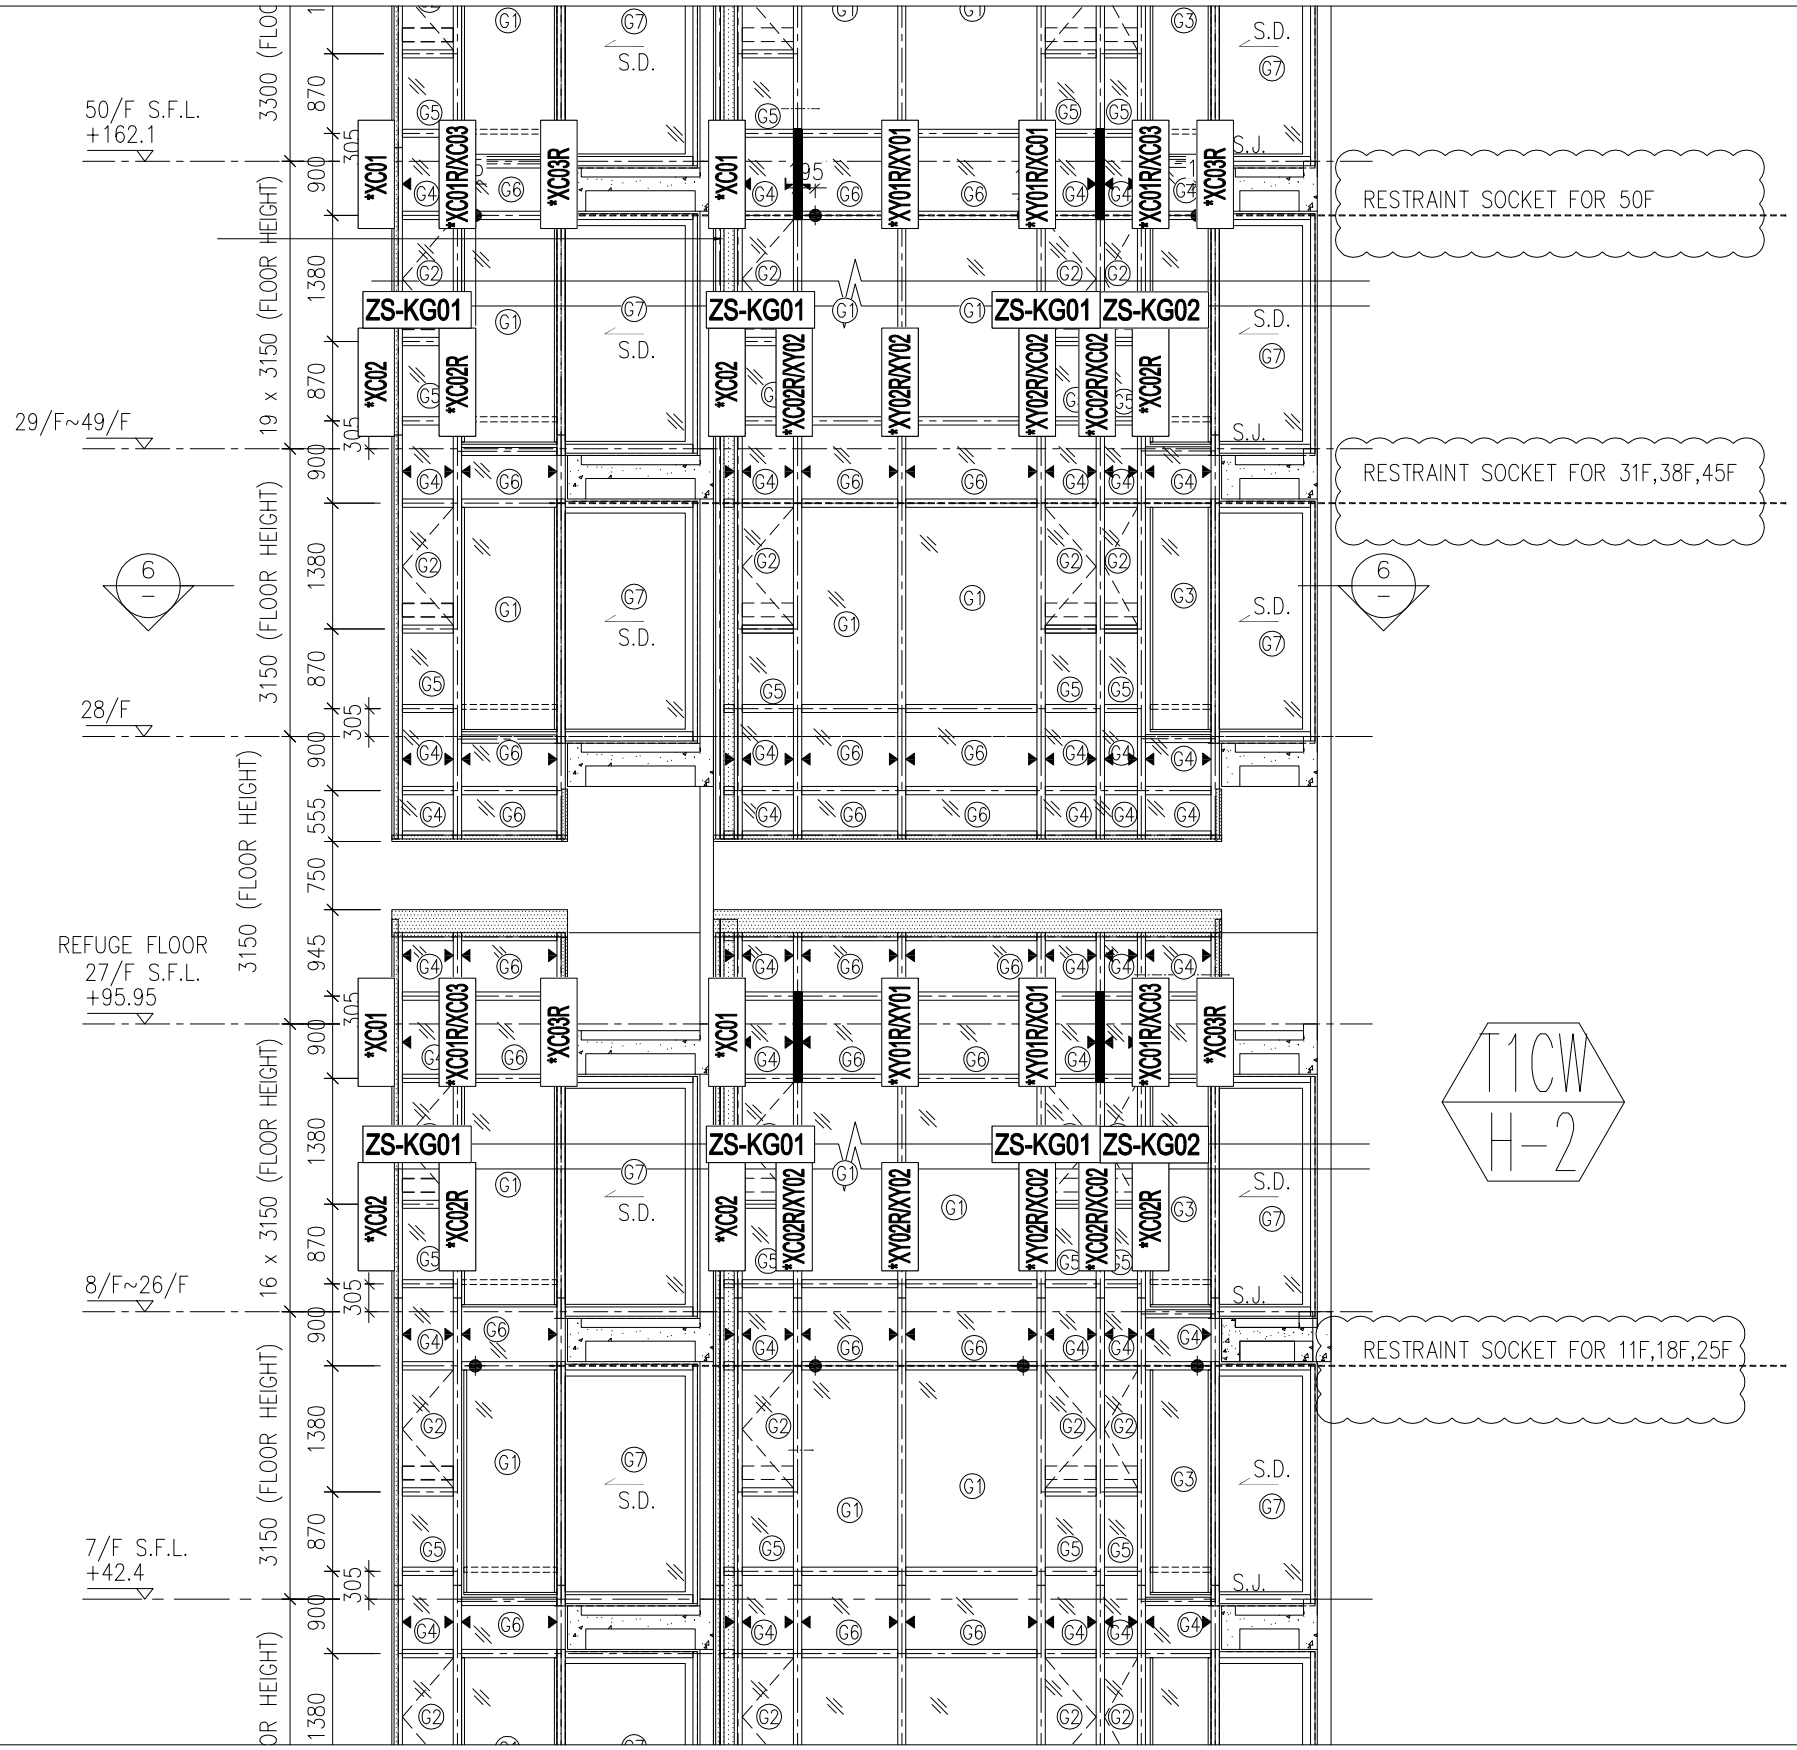

註明：因圖紙空間有限"*"代表UN-

此位置圖只表達以下型材：
玻璃扣蓋,框横料扣蓋

名稱：扣蓋位置圖
圖號：837-CW-2113-2