美 特 鋁 質 有 限 公 司
MIDI ALUMINIUM FABRICATOR LTD.

工程指示 / 要求簡箋(E.I.)

工程指示編號：EI / 0095 / 19　　修改版次：A

工程編號　：J - 837　　工程名稱　：觀塘裕民坊

工程項目　：幕牆 生窗 T2 樣板層 8F

收件人　：生統　　發件人　：Ant Yeung　　日 期 ：22/02/2019

☐要求提供 / ☐確認 事項 ：

( ) 初步鋁料 B.M.　( ) 加工拆圖，然後生產　( ) 尺寸表

( ) 正式鋁料 B.M.　( ) 技術上資料 / 指示　( ) 報價

( ) 配件 B.M.　( ) 樣辦或貨品說明書　( ) 分判合約

( ) 其他 ：_____

內容 ：

請按加工圖生產幕牆生窗玉連玻璃送地盤安裝(T2, 8/F 樣板層用)

A 版: 因應改分倉改窗，及放行待定窗

T2 8/F 總數:50 隻

謝謝！

請在 2019 / 02 / 28 前完成上列要求。

附： 5 頁圖登， 50 頁加工圖，1 頁位置圖

以上項目為:

☐ 原合約工程包　☐ 原合約工程加 / 減賬　☐ 新工程報價

原因 :-

分發東莞各部門 ：

( )生產技術總監☐連附件 (✓)技術部 ☑連附件 永林 ( )生產部 ☐連附件 ( )機械設計部☐連附件

( )採購部 ☐連附件 (✓)生產統籌部☑連附件 梅

( )質檢部 ☐連附件 ( )會計部 ☐連附件 ( )報關組 ☐連附件 ( )其他 楊榮輝 ☐連附件

分發香港各部門 ：

( )行政部☐連附件 ( )會計部☐連附件 ( )統籌部☐連附件 (✓)工程部地盤科文 ☑連附件 炳哥

( )採購部☐連附件 ( )QS 部 ☐連附件 ( )維修部☐連附件 ( )其他 _____☐連附件

傳遞編號：

HK 0453 / 19

發件人簽署：

項目經理簽署：

X: Administration Form E.I.FormR2.doc

美特鋁質有限公司
MIDI Aluminium Fabricator Ltd.

QF005/8

圖則登記表
DRAWING REGISTER

工程名稱 Project Title:	觀塘裕民坊 (T2座) 8F 框架式幕墻 (窗玉+欄河槽拆圖)
工程編號 Project No:	J-837

分發予 Distributed To

接收日期 Receiving Date (適用於客戶圖則)

年										
月										
日										

發出日期 Issued Date

年	19	19								
月	01	02								
日	15	20								

	圖則編號 Drg. No.	圖則名稱 Drawing Title	修訂編號 Revision No.									
1	837-SL1	多點鎖放樣圖	-	A								
2	837-SR1	多點鎖放樣圖	-	A								
3	837-ML1	多點鎖放樣圖	-	-								
4	837-MR1	多點鎖放樣圖	-	-								
5	UN-SL1	生窗玉組裝圖	-	-								
6	UN-SL1-1	生玉料加工圖	-	-								
7	UN-SL1-2	生玉料加工圖	-	-								
8	UN-SL1-3	生玉料加工圖	-	-								
9	UN-SL1-4	生玉料加工圖	-	-								
10	MW-SL2	生窗玉組裝圖	-	-								
11	UN-SL2	生窗玉組裝圖	-	-								
12	UN-SL2-1	生玉料加工圖	-	-								
13	UN-SL2-2	生玉料加工圖	-	-								
14	UN-SL2-3	生玉料加工圖	-	-								
15	UN-SL2-4	生玉料加工圖	-	-								
16	UN-SR1	生窗玉組裝圖	-	-								
17	UN-SR1-1	生玉料加工圖	-	-								
18	UN-SR1-2	生玉料加工圖	-	-								
19	UN-SR1-3	生玉料加工圖	-	-								
20	UN-SR1-4	生玉料加工圖	-	-								
21	MW-SR2	生窗玉組裝圖	-	-								
22	UN-SR2	生窗玉組裝圖	-	A								
23	UN-SR2-1	生玉料加工圖	-	A								
24	UN-SR2-2	生玉料加工圖	-	A								
25	UN-SR2-3	生玉料加工圖	-	A								

美特鋁質有限公司
MIDI Aluminium Fabricator Ltd.

QF005/8

圖則登記表
DRAWING REGISTER

工程名稱 Project Title:	觀塘裕民坊 (T2座) 8F 框架式幕墻 (窗玉+欄河槽拆圖)
工程編號 Project No:	J-837

	接收日期 Receiving Date (適用於客戶圖則)									
年										
月										
日										

分發予 Distributed To

	發出日期 Issued Date									
年	19	19								
月	01	02								
日	15	20								

圖則編號 Drg. No.	圖則名稱 Drawing Title		修訂編號 Revision No.									
UN-SR2-4	生玉料加工圖	26	-	A								
UN-SR16	生窗玉組裝圖	27	-	-								
UN-SR16-1	生玉料加工圖	28	-	-								
UN-SR16-2	生玉料加工圖	29	-	-								
UN-SR16-3	生玉料加工圖	30	-	-								
UN-SR16-4	生玉料加工圖	31	-	-								
UN-SR24	生窗玉組裝圖	32	-	取消								
UN-SR24-1	生玉料加工圖	33	-	取消								
UN-SR24-2	生玉料加工圖	34	-	取消								
UN-SR24-3	生玉料加工圖	35	-	取消								
UN-SR24-4	生玉料加工圖	36	-	取消								
HD-SL1	生窗玉組裝圖	37	-	-								
HD-SL1-1	生玉料加工圖	38	-	-								
HD-SL1-2	生玉料加工圖	39	-	-								
HD-SL1-3	生玉料加工圖	40	-	-								
HD-SL1-4	生玉料加工圖	41	-	-								
HD-SL2	生窗玉組裝圖	42	-	A								
HD-SL2-1	生玉料加工圖	43	-	A								
HD-SL2-2	生玉料加工圖	44	-	A								
HD-SL2-3	生玉料加工圖	45	-	A								
HD-SL2-4	生玉料加工圖	46	-	A								
HD-SL24	生窗玉組裝圖	47	-	取消								
HD-SL24-1	生玉料加工圖	48	-	取消								
HD-SL24-2	生玉料加工圖	49	-	取消								
HD-SL24-3	生玉料加工圖	50	-	取消								

美特鋁質有限公司
MIDI Aluminium Fabricator Ltd.

QF005/8

圖則登記表
DRAWING REGISTER

工程名稱 Project Title:	觀塘裕民坊 (T2座) 8F 框架式幕墻 (窗玉+欄河槽拆圖)
工程編號 Project No:	J-837

接收日期 Receiving Date (適用於客戶圖則)										
年										
月										
日										

分發予 Distributed To

發出日期 Issued Date										
年	19	19								
月	01	02								
日	15	20								

圖則編號 Drg. No.	圖則名稱 Drawing Title	修訂編號 Revision No.									
HD-SL24-4	生玉料加工圖	51	-	取消							
HD-SR1	生窗玉組裝圖	52	-	-							
HD-SR1-1	生玉料加工圖	53	-	-							
HD-SR1-2	生玉料加工圖	54	-	-							
HD-SR1-3	生玉料加工圖	55	-	-							
HD-SR1-4	生玉料加工圖	56	-	-							
HD-SR2	生窗玉組裝圖	57	-	A							
HD-SR2-1	生玉料加工圖	58	-	A							
HD-SR2-2	生玉料加工圖	59	-	A							
HD-SR2-3	生玉料加工圖	60	-	A							
HD-SR2-4	生玉料加工圖	61	-	A							
HD-SR24	生窗玉組裝圖	62	-	-							
HD-SR24-1	生玉料加工圖	63	-	-							
HD-SR24-2	生玉料加工圖	64	-	-							
HD-SR24-3	生玉料加工圖	65	-	-							
HD-SR24-4	生玉料加工圖	66	-	-							
UN-KG01	窗玉玻璃扣蓋	67	-	A							
UN-KG01R	窗玉玻璃扣蓋	68	-	A							
UN-AG01	窗玉玻璃扣蓋	69	-	-							
UN-AG01R	窗玉玻璃扣蓋	70	-	-							
UN-HL01	窗玉玻璃扣蓋	71	-	A							
UN-HL01R	窗玉玻璃扣蓋	72	-	A							
UN-HT01	窗玉玻璃扣蓋	73	-	-							
UN-HT01R	窗玉玻璃扣蓋	74	-	-							
UN-HR01	窗玉玻璃扣蓋	75	-	A							

美特鋁質有限公司
MIDI Aluminium Fabricator Ltd.

QF005/8

圖則登記表
DRAWING REGISTER

工程名稱 Project Title: 觀塘裕民坊 (T2座) 8F
框架式幕墻 (窗玉+欄河槽拆圖)

工程編號 Project No: J-837

分發予 Distributed To

接收日期 Receiving Date (適用於客戶圖則) 年										
月										
日										
發出日期 Issued Date 年	19	19								
月	01	02								
日	15	20								

	圖則編號 Drg. No.	圖則名稱 Drawing Title	修訂編號 Revision No.									
76	UN-HR01R	窗玉玻璃扣蓋	-	A								
77	UN-HY01	窗玉玻璃扣蓋	-	-								
78	UN-HY01R	窗玉玻璃扣蓋	-	-								
79	UN-LB1	拉巴加工圖	-	-								
80	UN-LC1	欄河槽加工圖	-	-								
81	UN-LC2	欄河槽加工圖	-	-								
82	KM-DB1	墊巴加工圖	-	-								
83	KY-DB10	墊巴加工圖	-	A								
84	KY-DB10R	墊巴加工圖	-	A								
85	KY-DB12	墊巴加工圖	-	A								
86	KY-DB12R	墊巴加工圖	-	A								
87	KY-DB14R	墊巴加工圖	-	A								
88	KY-DB16	墊巴加工圖	-	A								
89	KY-DB16R	墊巴加工圖	-	A								
90	SC-AL01	鋁角加工圖	-	-								
91	SC-AL01a	鋁角加工圖	-	-								
92	SC-AL02	鋁角加工圖	-	-								
93	J837-CW-2201	安裝位置圖	-	-								
94	J837-CW-2202	安裝位置圖	-	-								
95	J837-CW-2203	安裝位置圖	-	-								
96	J837-CW-2204	安裝位置圖	-	-								
97	J837-CW-2205	安裝位置圖	-	-								
98	J837-CW-2206	安裝位置圖	-	-								
99	J837-CW-2207	安裝位置圖	-	-								
100	J837-CW-2208	安裝位置圖	-	-								

美特鋁質有限公司
MIDI Aluminium Fabricator Ltd.

QF005/8

圖則登記表
DRAWING REGISTER

工程名稱 Project Title:	觀塘裕民坊 (T2座) 8F 框架式幕墙 (窗玉+欄河槽拆圖)
工程編號 Project No:	J-837

接收日期 Receiving Date (適用於客戶圖則)										
年										
月										
日										

分發予 Distributed To

發出日期 Issued Date										
年	19	19								
月	01	02								
日	15	20								

圖則編號 Drg. No.	圖則名稱 Drawing Title		修訂編號 Revision No.									
J837-CW-2209	安裝位置圖	101	-	-								
J837-CW-2210	安裝位置圖	102	-	-								
J837-CW-2211	安裝位置圖	103	-	-								
J837-CW-2212	安裝位置圖	104	-	A								
J837-CW-2213	安裝位置圖	105	-	-								
UN-SR25	生窗玉組裝圖	106	-	新增								
UN-SR25-1	生玉料加工圖	107	-	新增								
UN-SR25-2	生玉料加工圖	108	-	新增								
UN-SR25-3	生玉料加工圖	109	-	新增								
UN-SR25-4	生玉料加工圖	110	-	新增								
HD-SL25	生窗玉組裝圖	111	-	新增								
HD-SL25-1	生玉料加工圖	112	-	新增								
HD-SL25-2	生玉料加工圖	113	-	新增								
HD-SL25-3	生玉料加工圖	114	-	新增								
HD-SL25-4	生玉料加工圖	115	-	新增								

美特鋁質 有限公司
MIDI Aluminium Fabricator Ltd.

工程號	J-837	地盤	觀塘裕民坊

圖號	W	數量	使用位置	
837-SL1	635	8	UN-SL1	
	635	4	HD-SL1	
837-SL2	435	1	UN-SL2	
	435	2	HD-SL2	
~~837-SL24~~	~~385~~	~~1~~	~~HD-SL24~~	取消
837-SL25	410	1	HD-SL25	新增

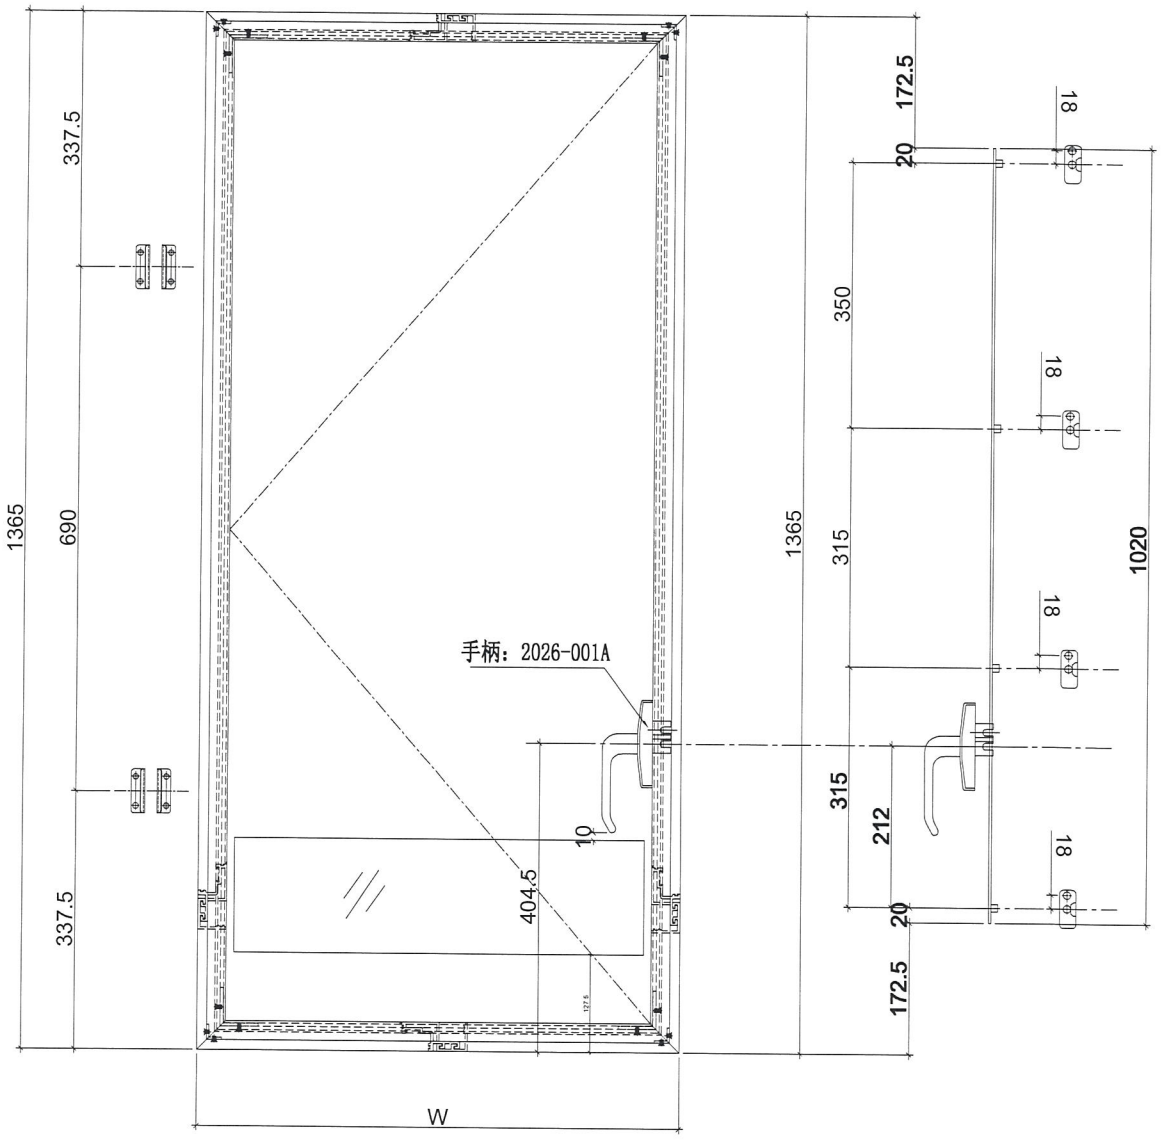

名稱	多點鎖放樣圖	制圖	邱紅	2019.01.09	修改	A		
材料	-	復核	謝永林	2019.01.13	日期	2019.02.19		
顏色	EC-DG-S332054 (3塗)	批準			圖號	837-SL1		

美特鋁質 有限公司
MIDI Aluminium Fabricator Ltd.

工程號	J-837	地盤	觀塘裕民坊

圖號	W	數量	使用位置	
837-SR1	635	13	UN-SR1	
	635	4	HD-SR1	
837-SR2	435	4	UN-SR2	
	435	2	HD-SR2	
~~837-SR16~~	~~535~~	~~1~~	~~UN-SR16~~	
837-SR24	~~385~~	~~1~~	~~UN-SR24~~	取消
	385	1	HD-SR24	
837-SR25	410	1	HD-SR25	新增

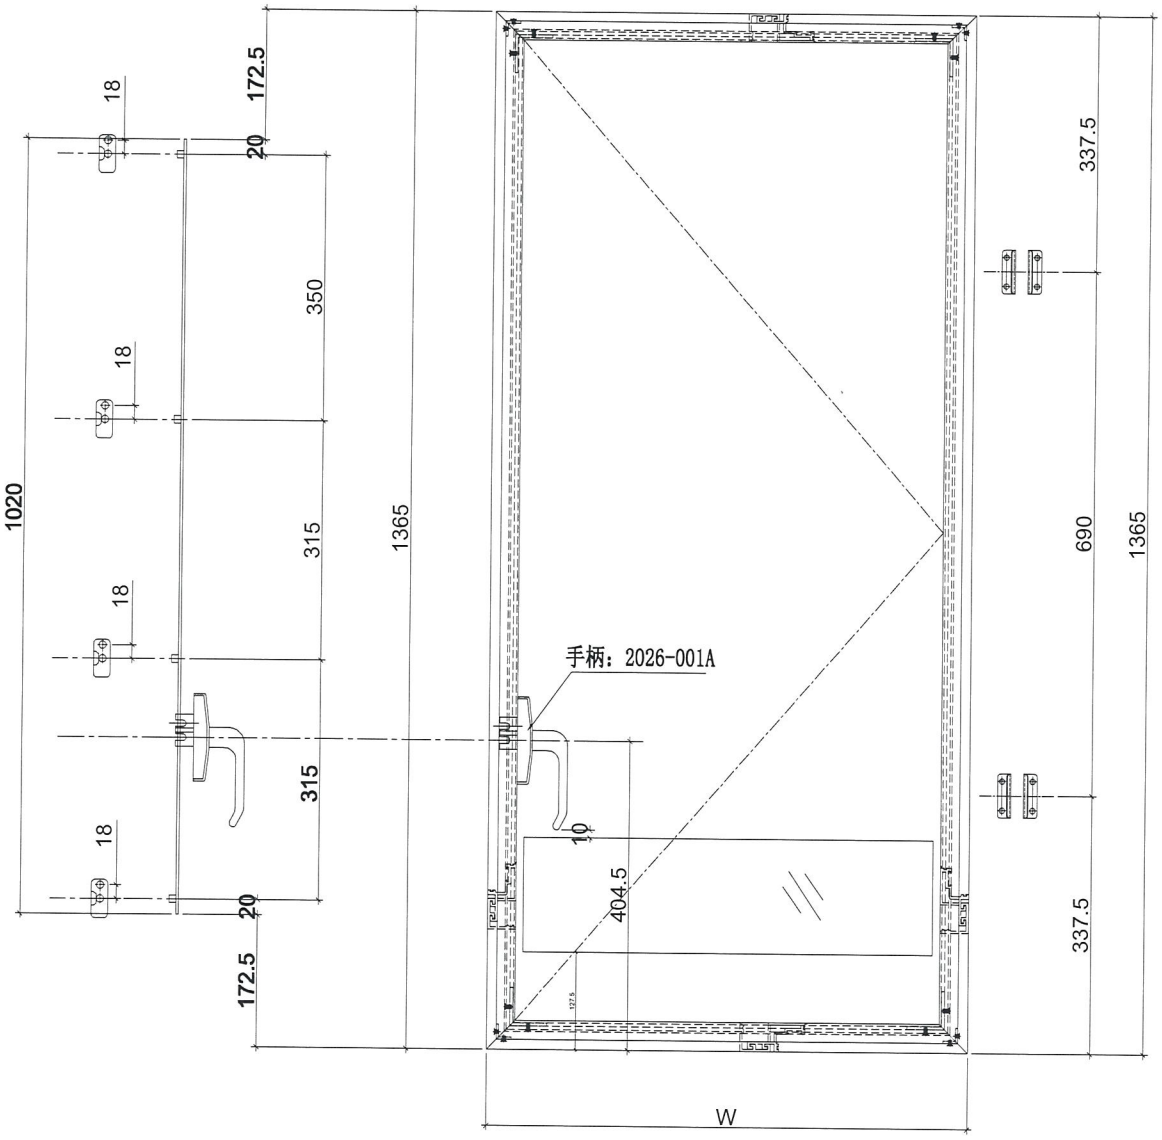

名稱	多點鎖放樣圖	制圖	邱紅	2019.01.09	修改	A		
材料	-	復核	謝永林	2019.01.13	日期	2019.02.19		
顏色	EC-DG-S332054 (3塗)	批準			圖號	837-SR1		

美特鋁質 有限公司
MIDI Aluminium Fabricator Ltd.

工程號	J-837	地盤	觀塘裕民坊

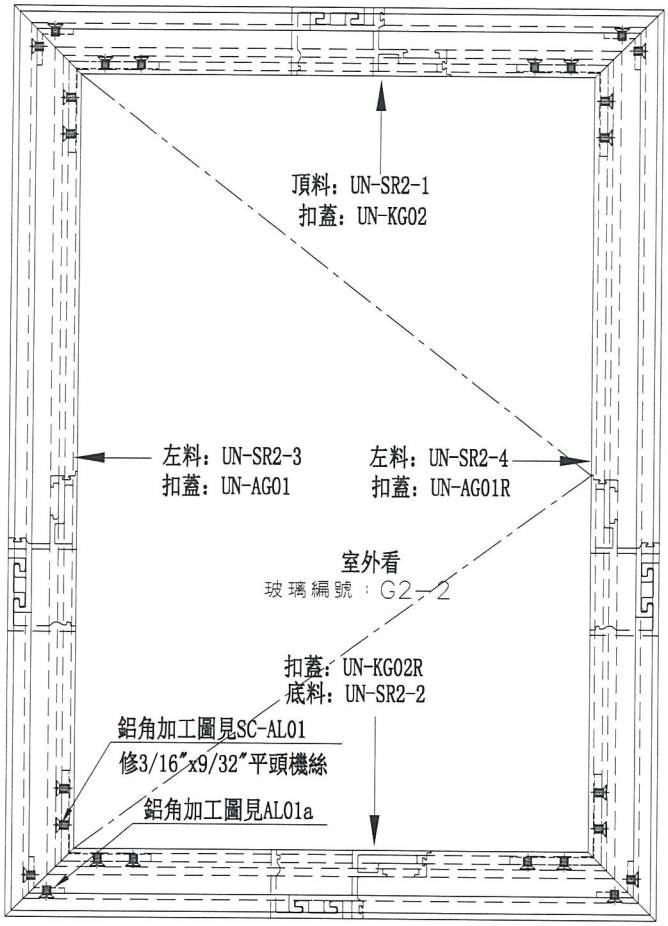

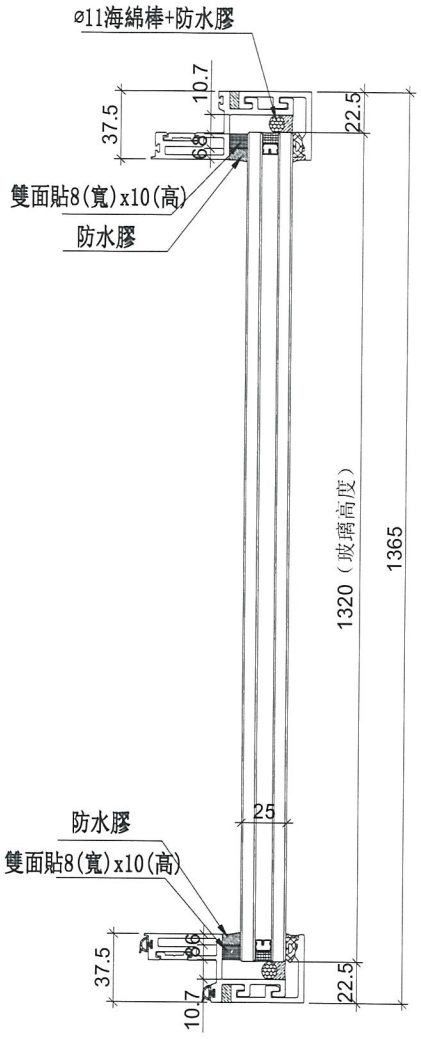

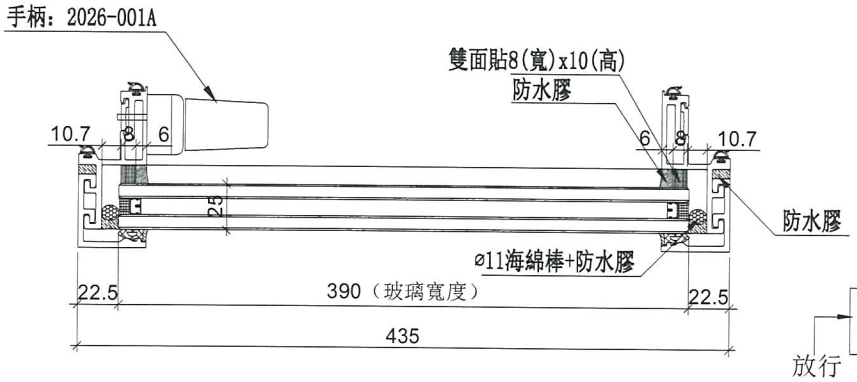

數量	位置	樓層
1	T2CW-G-2	8F
1	T2CW-E-2	8F
1	T2CW-N-1	8F
1	T2CW-J-1	8F

放行

名稱	生窗玉組裝圖	制圖	邱紅	2019.01.09	修改	A		
材料	-	復核	謝永林	2019.01.13	日期	2019.02.19		
顏色	EC-DG-S332054 (3塗)	批準			圖號	UN-SR2		

美特鋁質 有限公司
MIDI Aluminium Fabricator Ltd.

工程號	J-837	地盤	觀塘裕民坊

使用位置	數量
MW-SR2	4
UN-SR2	4

待定數量放行

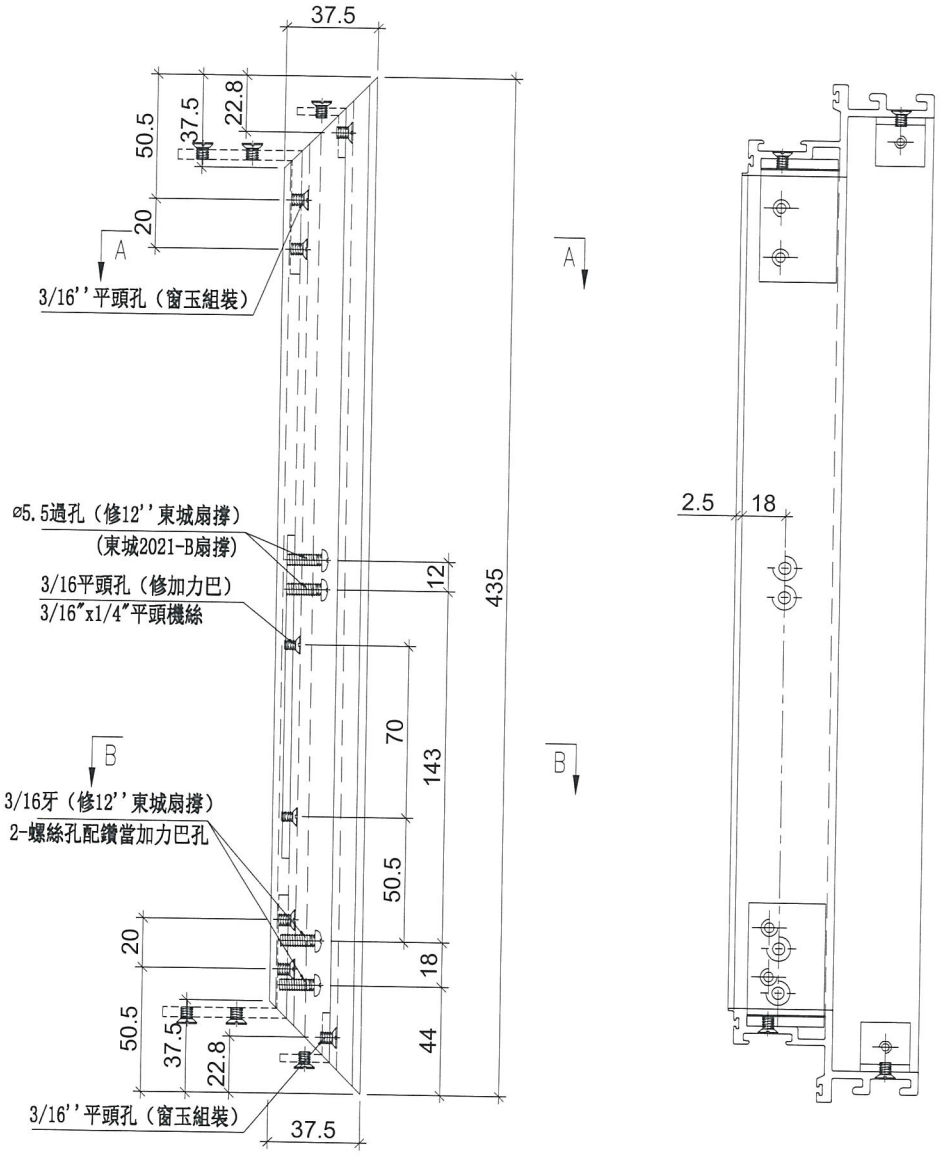

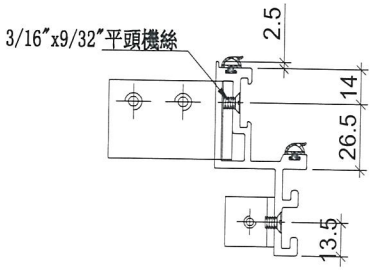

SECION: A－A

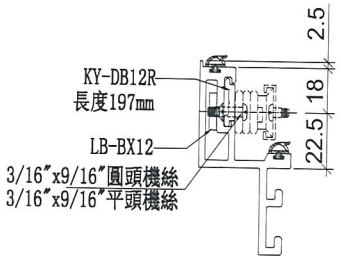

SECION: B－B

名稱	生玉料加工圖	制圖	邱紅	2019.01.09	修改	A		
材料	X85559	復核	謝永林	2019.01.13	日期	2019.02.19		
顏色	EC-DG-S332054 (3塗)	批準			圖號	UN-SR2-1		

美特鋁質 有限公司
MIDI Aluminium Fabricator Ltd.

工程號	J-837	地盤	觀塘裕民坊

使用位置	數量
MW-SR2	4
UN-SR2	4

待定數量放行

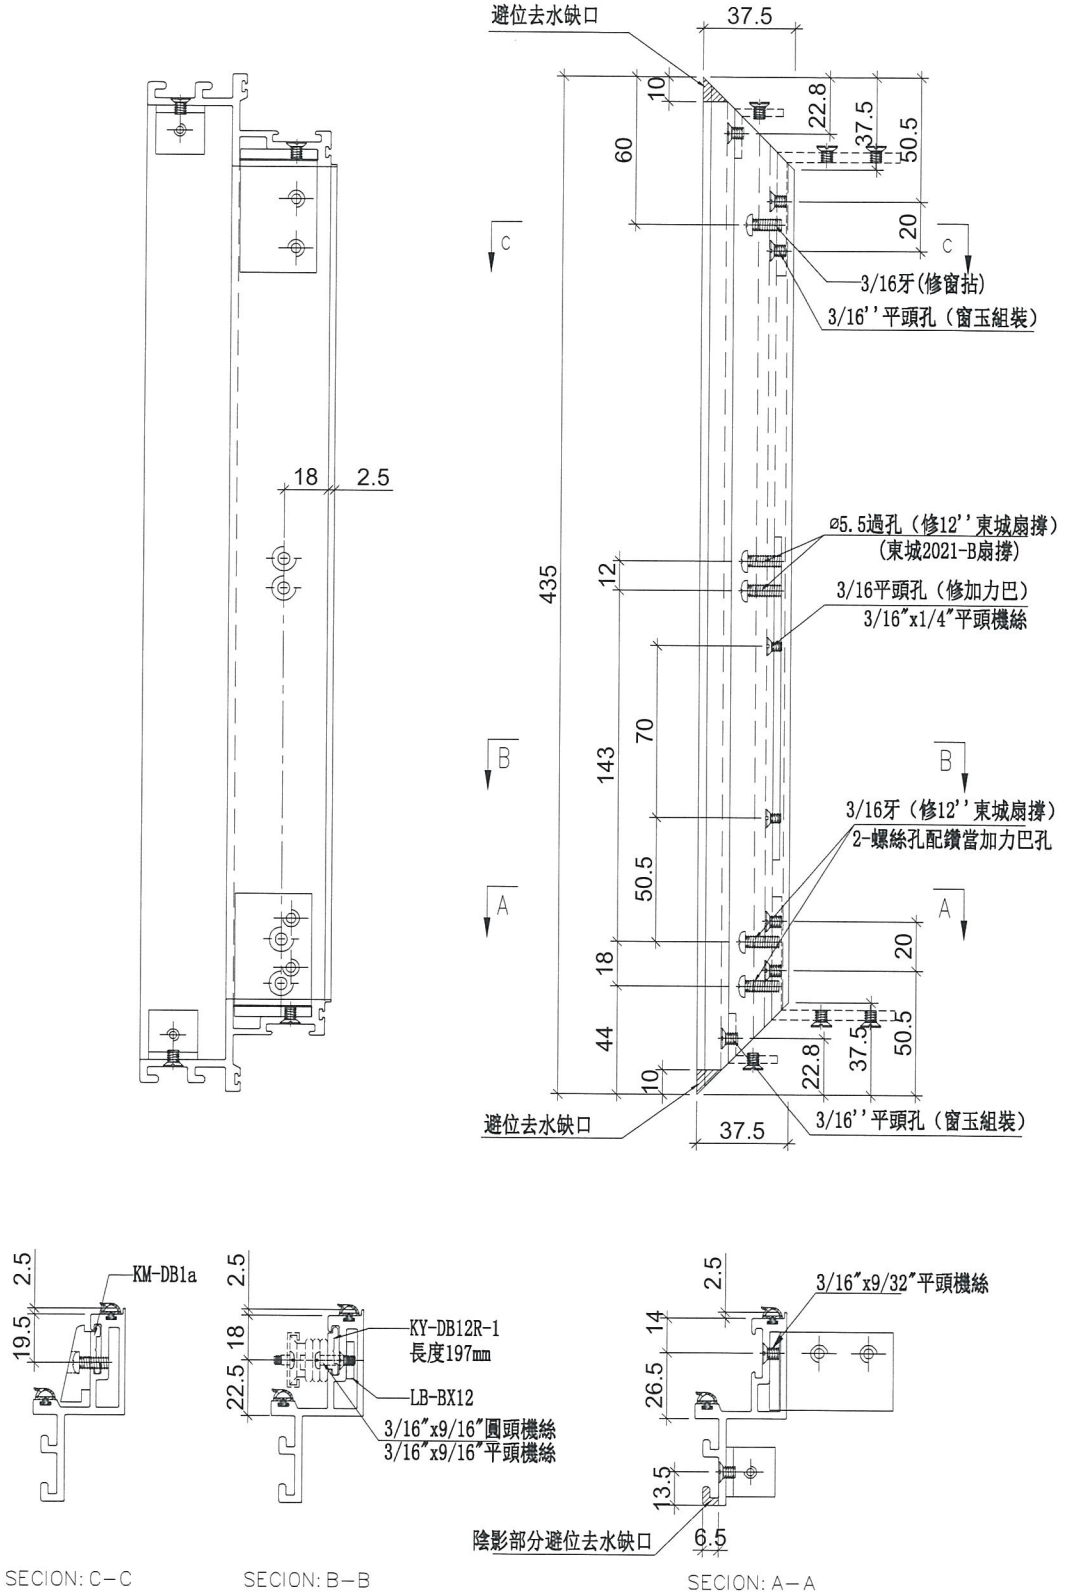

名稱	生玉料加工圖	制圖	邱紅	2019.01.09	修改	A		
材料	X85559	復核	謝永林	2019.01.13	日期	2019.02.19		
顏色	EC-DG-S332054 (3塗)	批準			圖號	UN-SR2-2		

美特鋁質 有限公司
MIDI Aluminium Fabricator Ltd.

工程號	J-837	地盤	觀塘裕民坊

使用位置	數量
MW-SR2	4
UN-SR2	4

待定數量放行

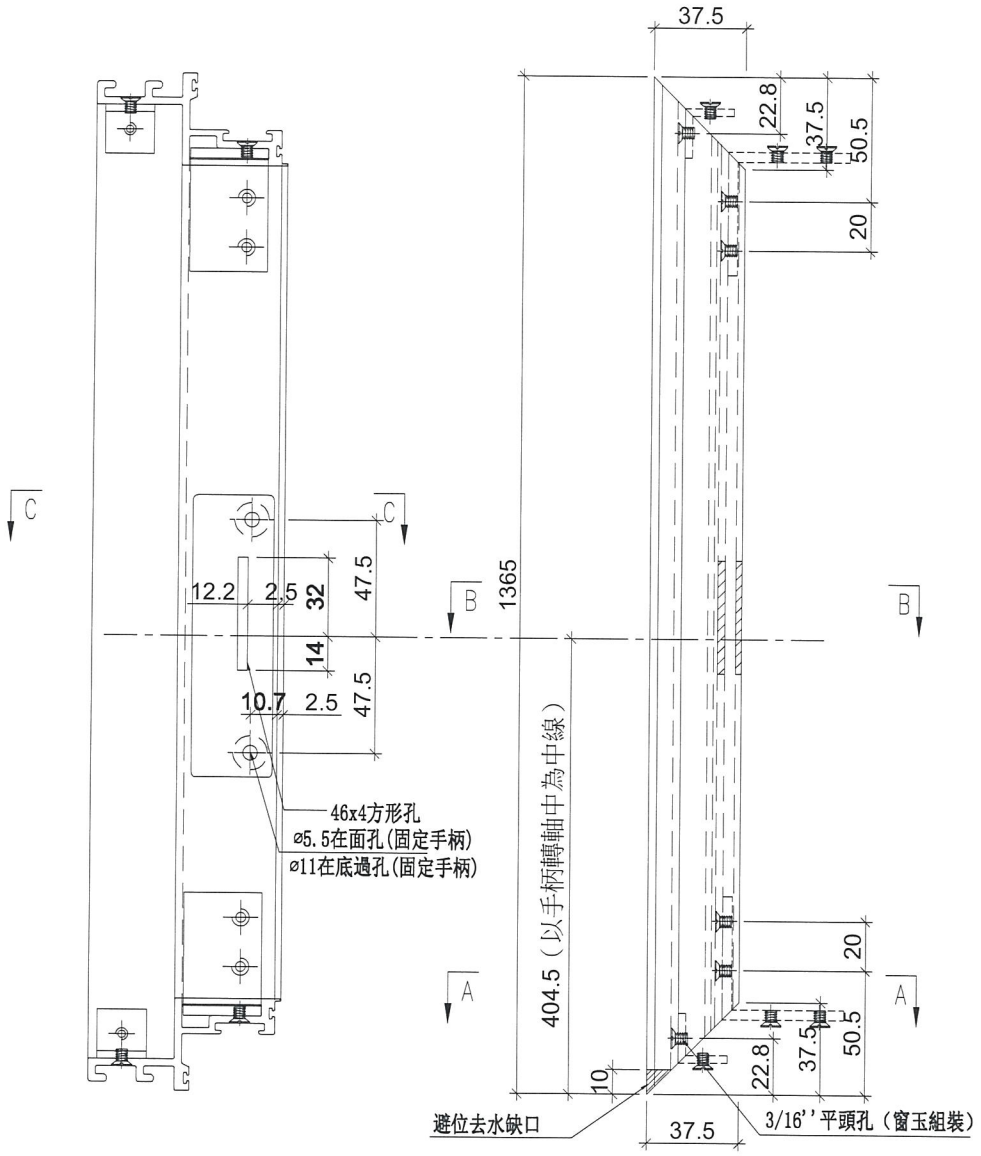

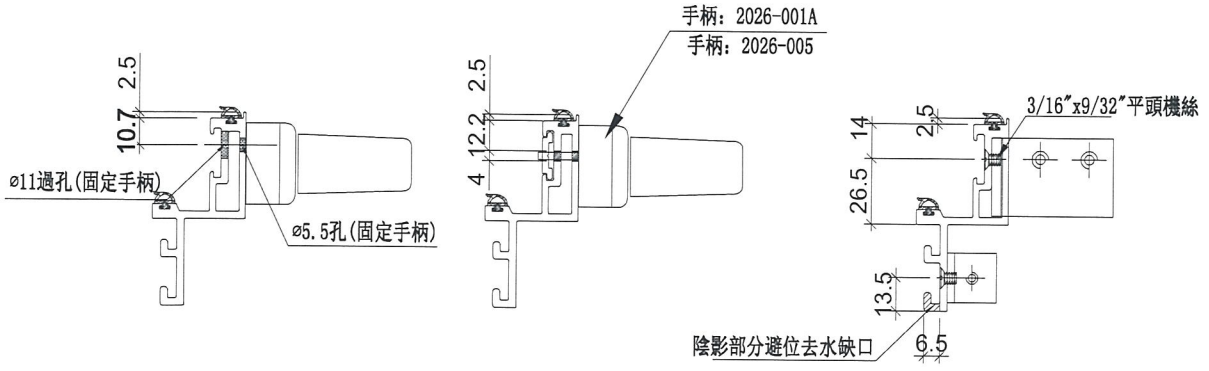

SECION: C—C　　SECION: B—B　　SECION: A—A

名稱	生玉料加工圖	制圖	邱紅	2019.01.09	修改	A		
材料	X85559	復核	謝永林	2019.01.13	日期	2019.02.19		
顏色	EC-DG-S332054 (3塗)	批準			圖號	UN-SR2-3		

美特鋁質 有限公司
MIDI Aluminium Fabricator Ltd.

工程號	J-837	地盤	觀塘裕民坊

使用位置	數量
MW-SR2	4
UN-SR2	4

待定數量放行

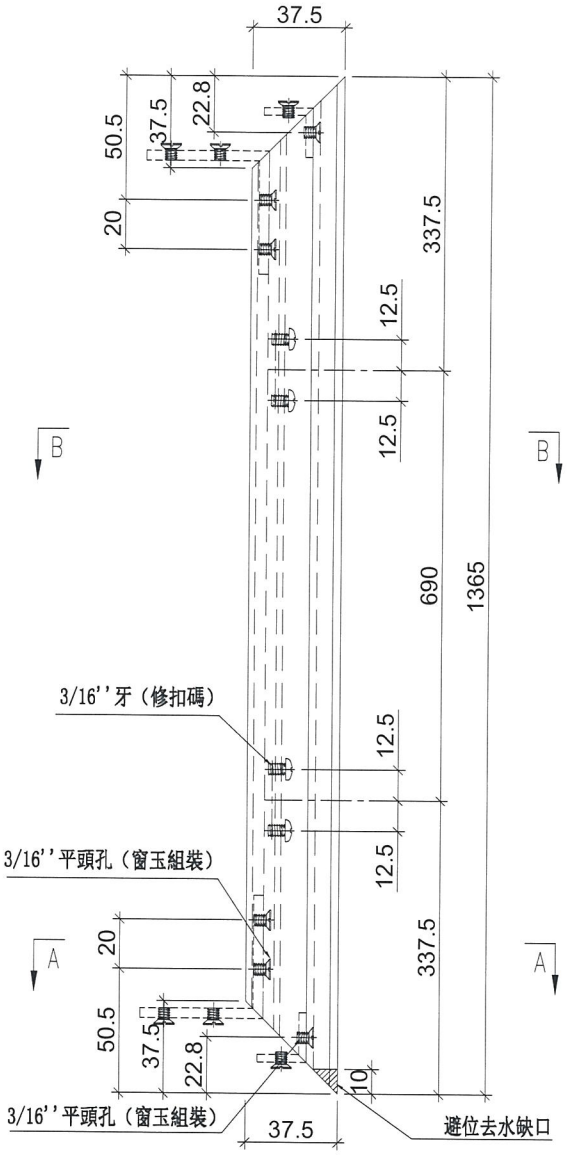

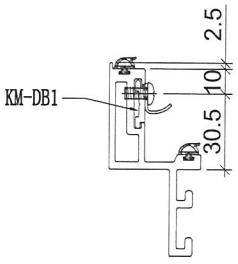

SECION: B-B

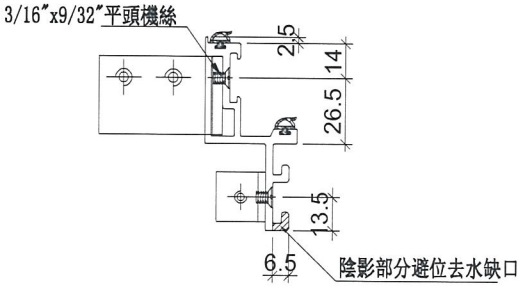

SECION: A-A

名稱	生玉料加工圖	制圖	邱紅	2019.01.09	修改	A		
材料	X85559	復核	謝永林	2019.01.13	日期	2019.02.19		
顏色	EC-DG-S332054 (3塗)	批準			圖號	UN-SR2-4		

美特鋁質 有限公司
MIDI Aluminium Fabricator Ltd.

工程號	J-837	地盤	觀塘裕民坊

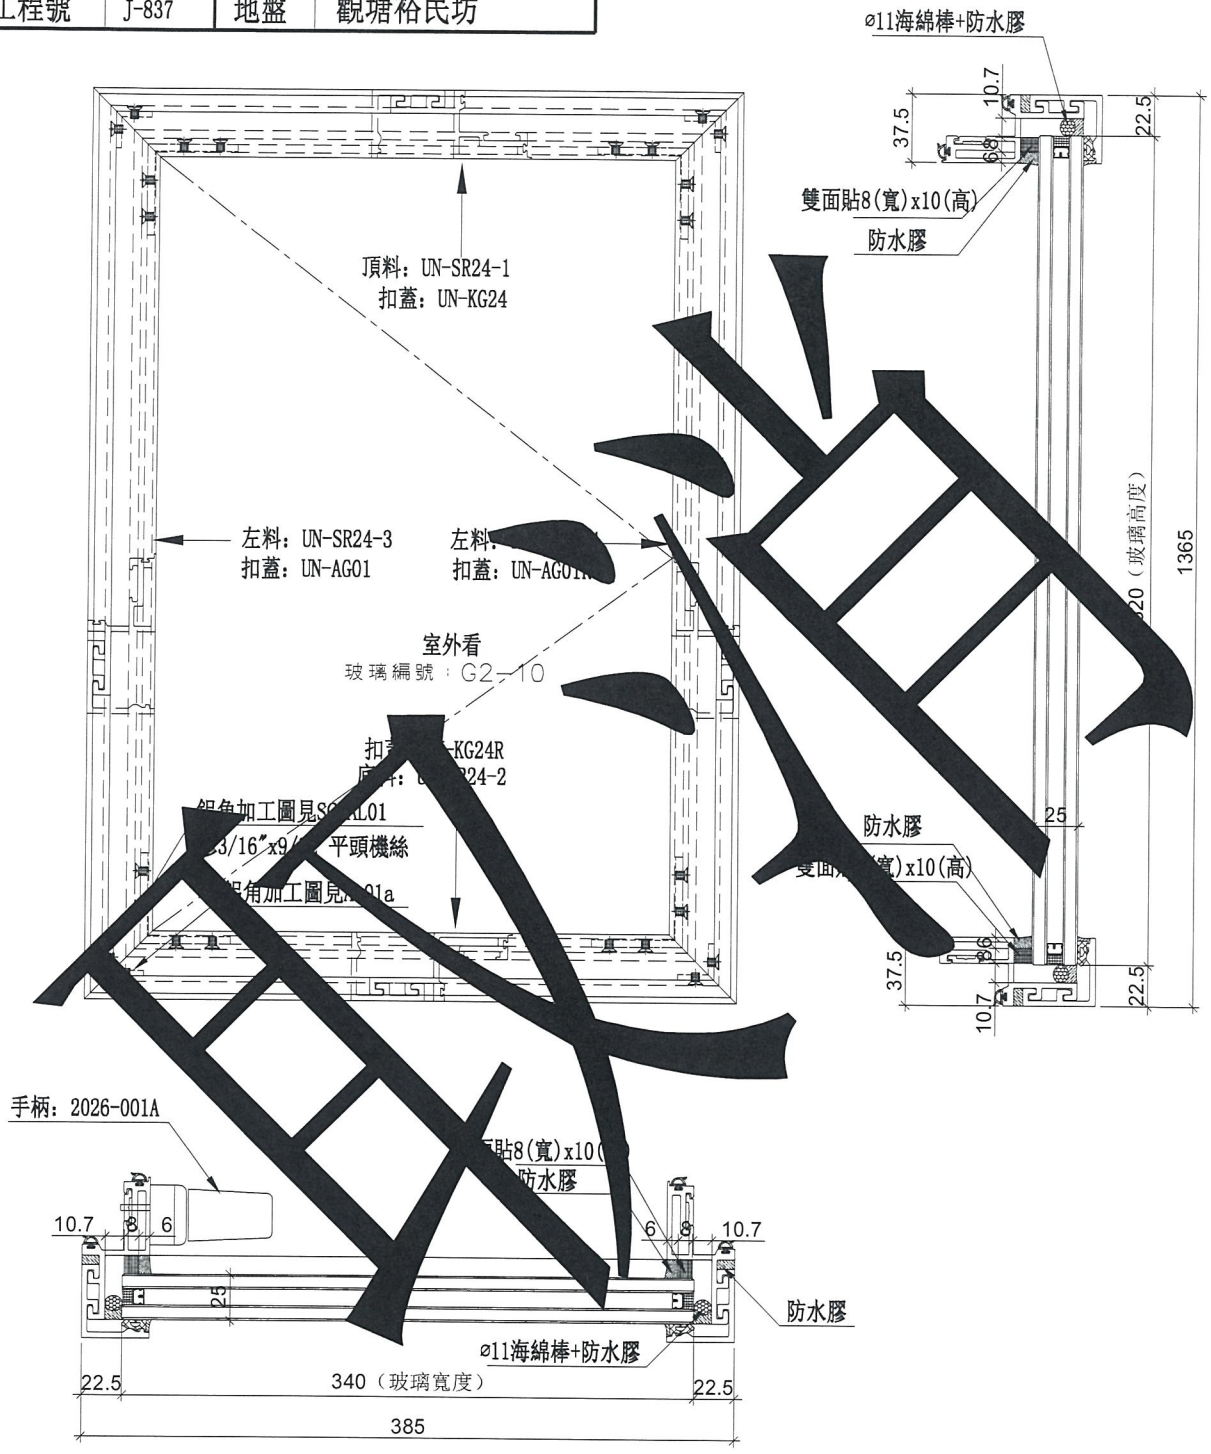


數量	位置	樓層
1	T2CW-J-1	8F

名稱	生窗玉組裝圖	制圖	邱紅	2019.01.09	修改	A		
材料	-	復核	謝永林	2019.01.13	日期	2019.02.19		
顏色	EC-DG-S332054 (3塗)	批準			圖號	UN-SR24		

美特鋁質 有限公司
MIDI Aluminium Fabricator Ltd.

工程號	J-837	地盤	觀塘裕民坊

使用位置	數量
UN-SR24	1

數量待定

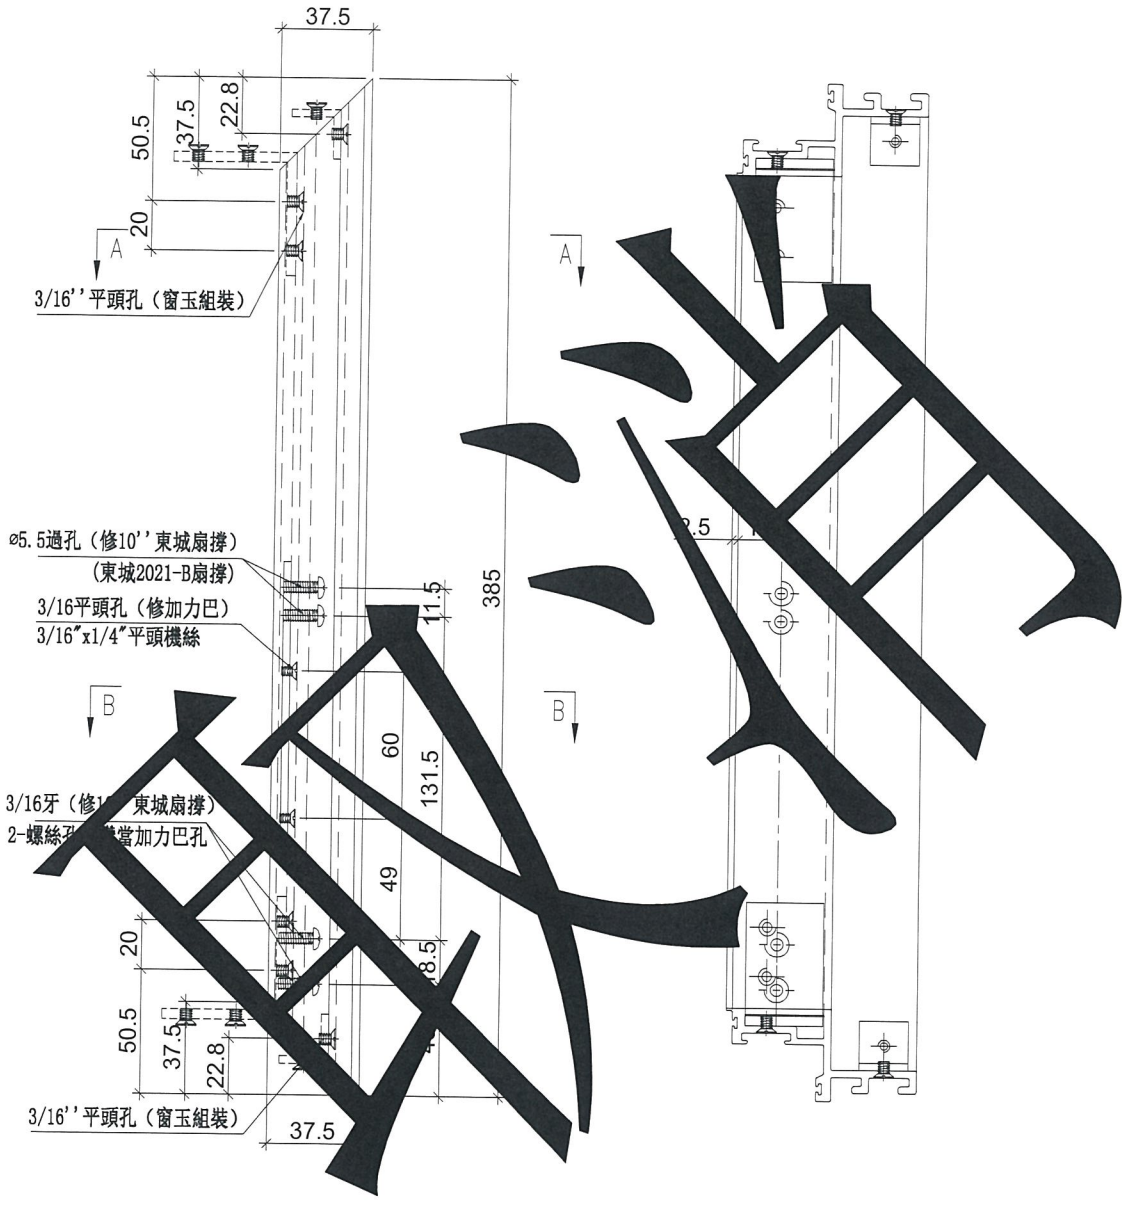

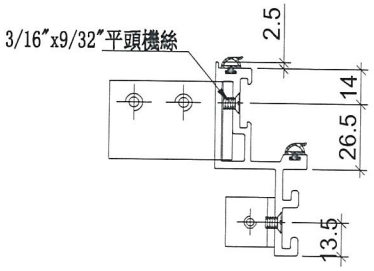

SECION: A－A

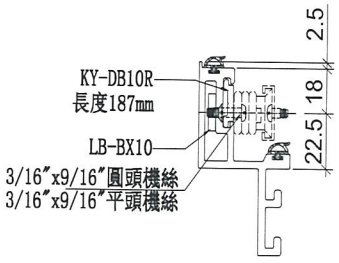

SECION: B－B

名稱	生玉料加工圖	制圖	邱紅	2019.01.09	修改	A		
材料	X85559	復核	謝永林	2019.01.13	日期	2019.02.19		
顏色	EC-DG-S332054 (3塗)	批準			圖號	UN-SR24-1		

取消

美特鋁質 有限公司
MIDI Aluminium Fabricator Ltd.

工程號	J-837	地盤	觀塘裕民坊

使用位置	數量
UN-SR24	1

數量待定

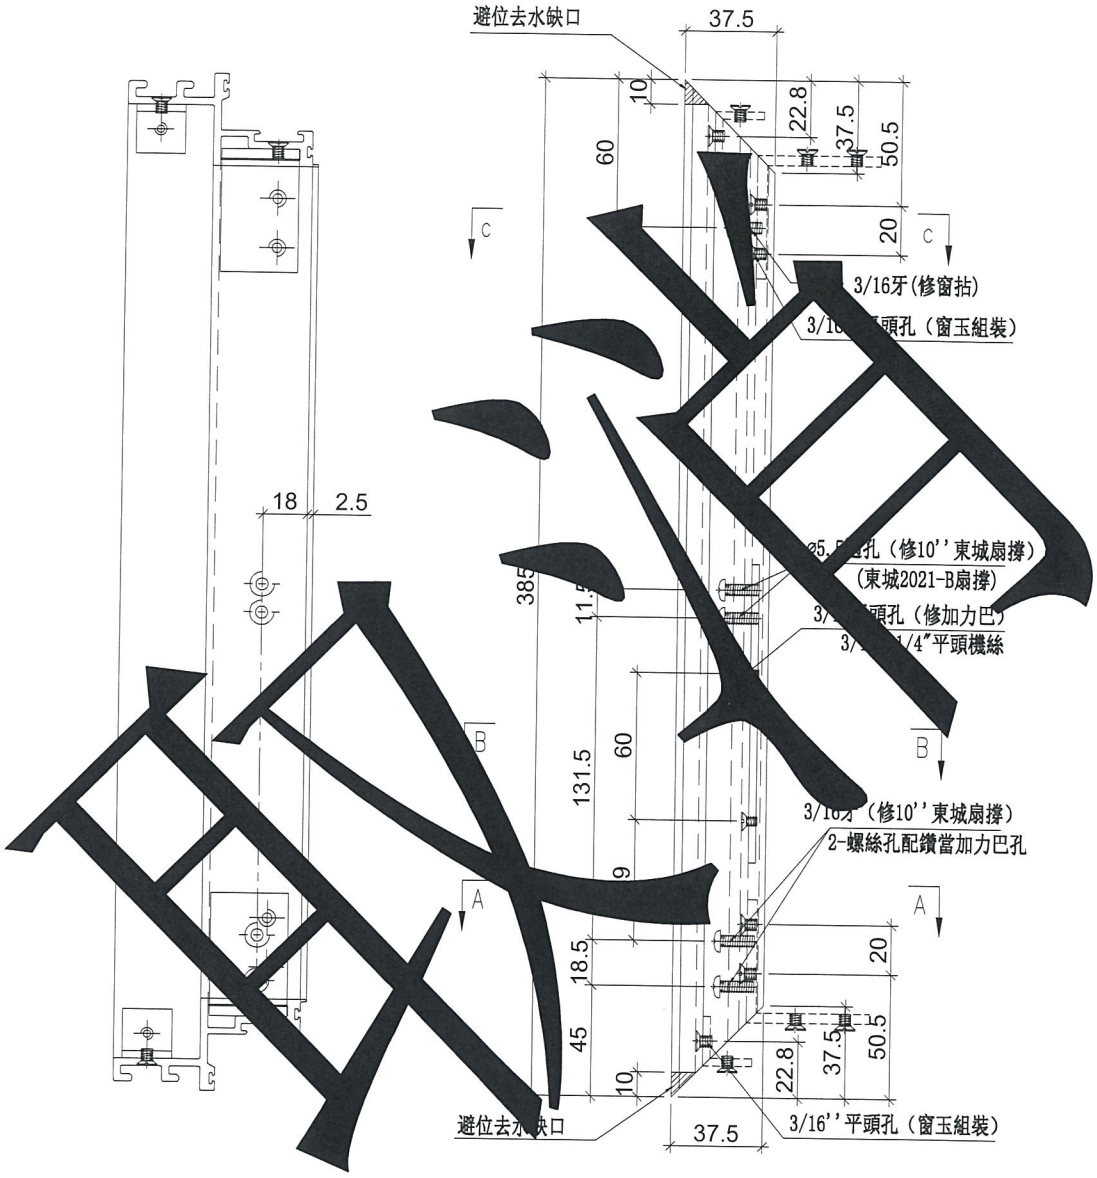

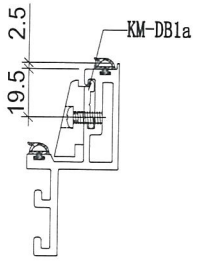

SECION: C-C

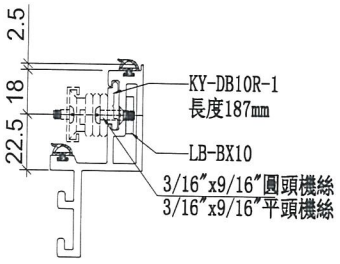

SECION: B-B

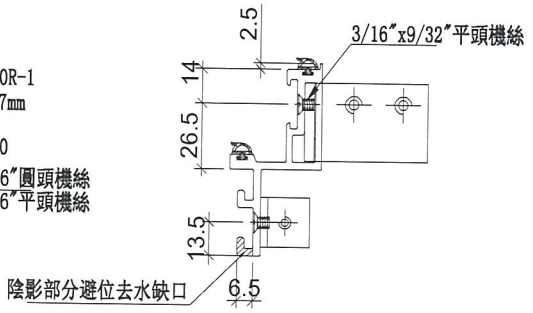

SECION: A-A

名稱	生玉料加工圖	制圖	邱紅	2019.01.09	修改	A		
材料	X85559	復核	謝永林	2019.01.13	日期	2019.02.19		
顏色	EC-DG-S332054 (3塗)	批準			圖號	UN-SR24-2		

美特鋁質 有限公司
MIDI Aluminium Fabricator Ltd.

工程號	J-837	地盤	觀塘裕民坊

使用位置	數量
UN-SR24	1

數量待定

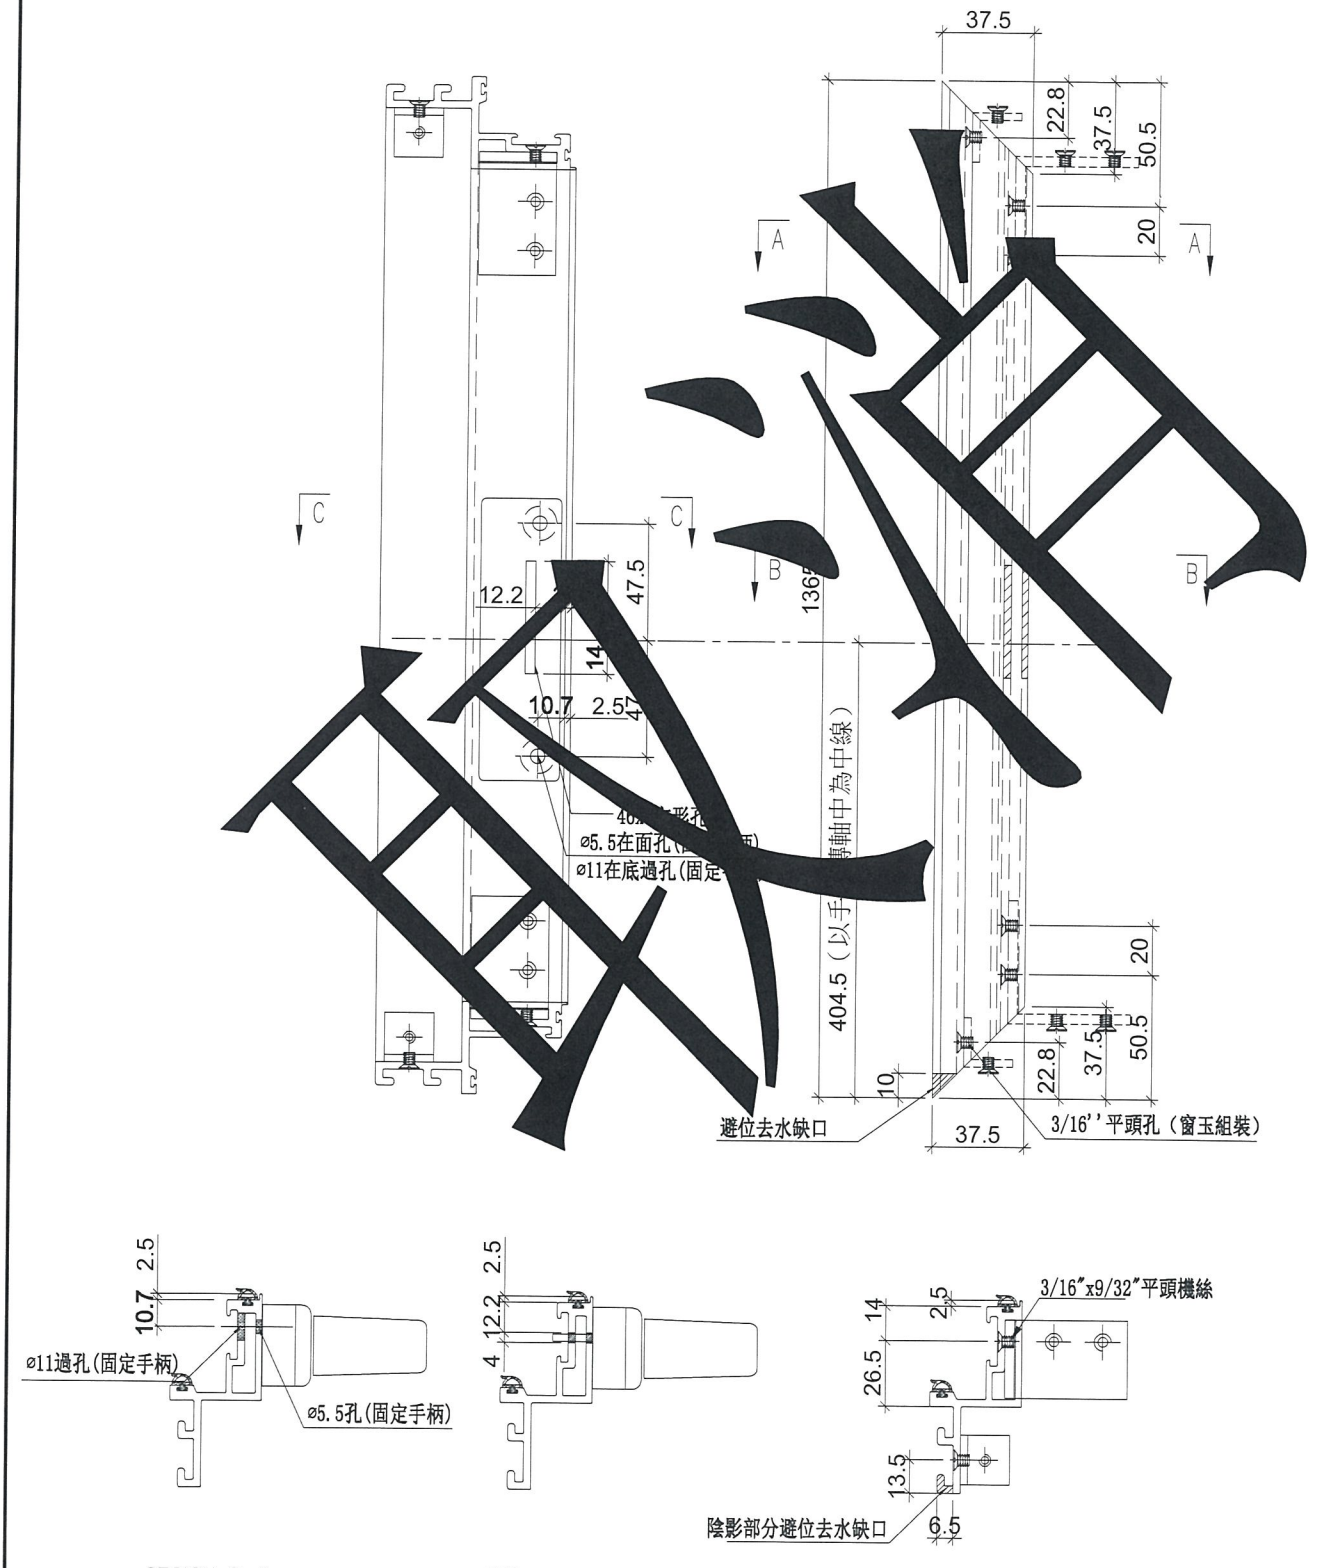

取消

名稱	生玉料加工圖	制圖	邱紅	2019.01.09	修改	A		
材料	X85559	復核	謝永林	2019.01.13	日期	2019.02.19		
顏色	EC-DG-S332054 (3塗)	批準			圖號	UN-SR24-3		

美特鋁質 有限公司
MIDI Aluminium Fabricator Ltd.

工程號	J-837	地盤	觀塘裕民坊

使用位置	數量
UN-SR24	1

數量待定

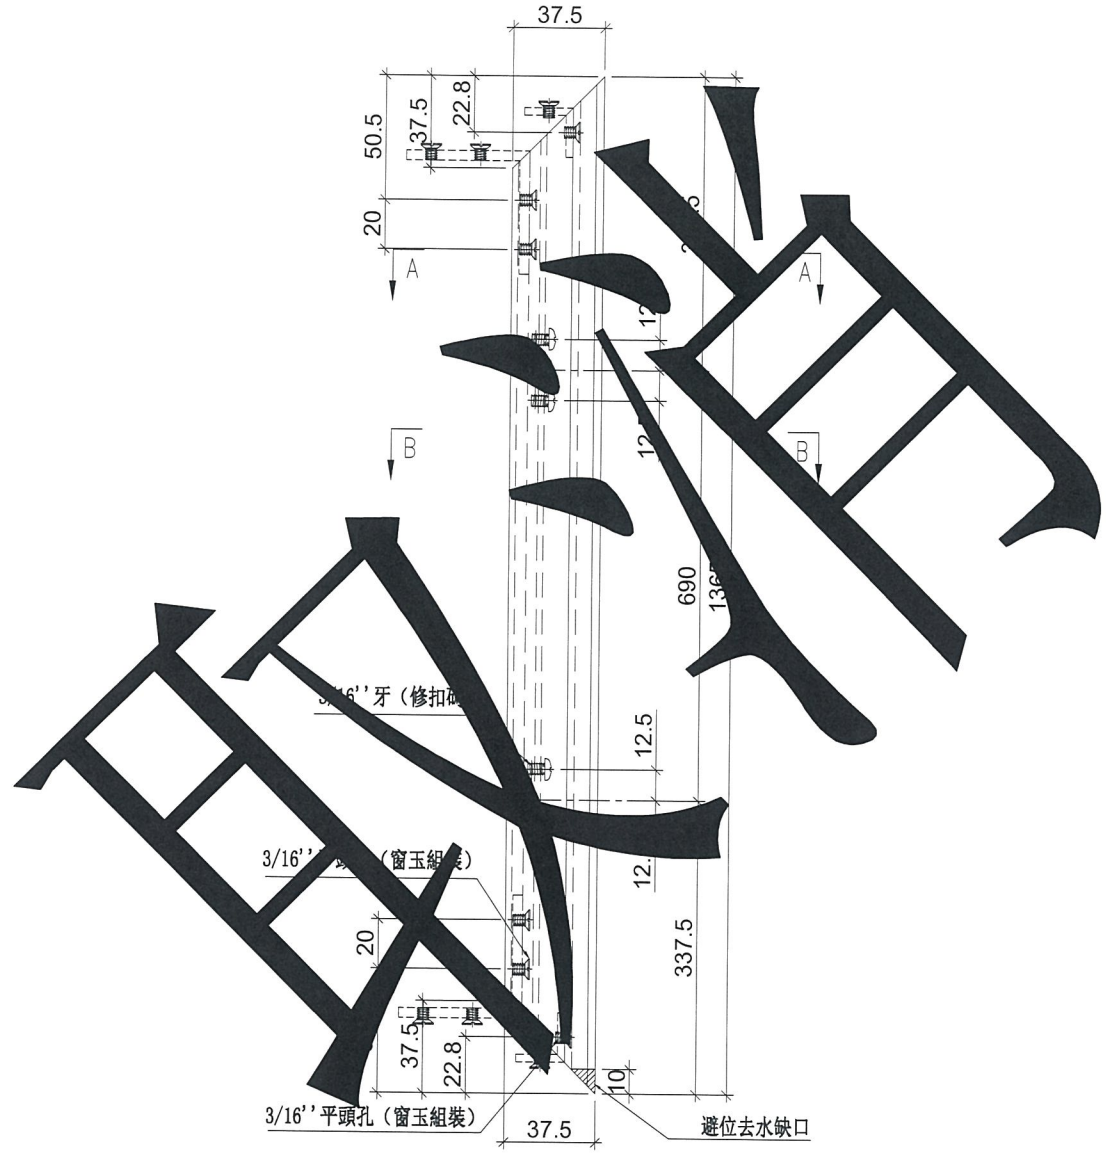

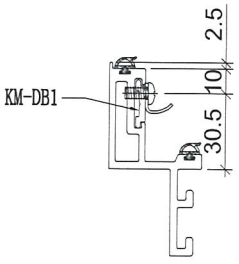

SECION: B-B

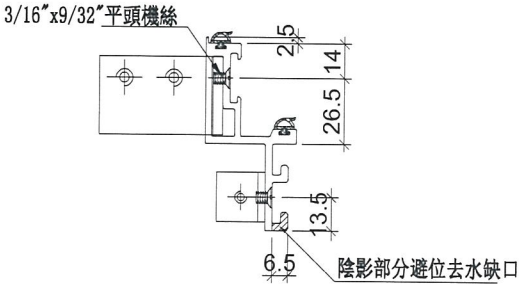

SECION: A-A

名稱	生玉料加工圖	制圖	邱紅	2019.01.09	修改	A		
材料	X85559	復核	謝永林	2019.01.13	日期	2019.02.19		
顏色	EC-DG-S332054 (3塗)	批準			圖號	UN-SR24-4		

取消

美特鋁質 有限公司
MIDI Aluminium Fabricator Ltd.

工程號	J-837	地盤	觀塘裕民坊

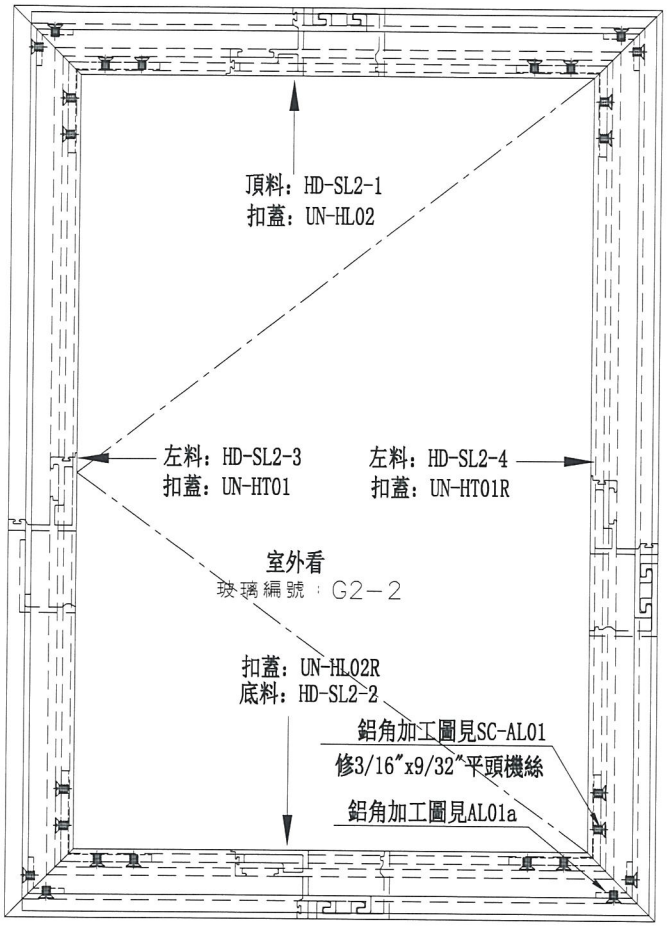

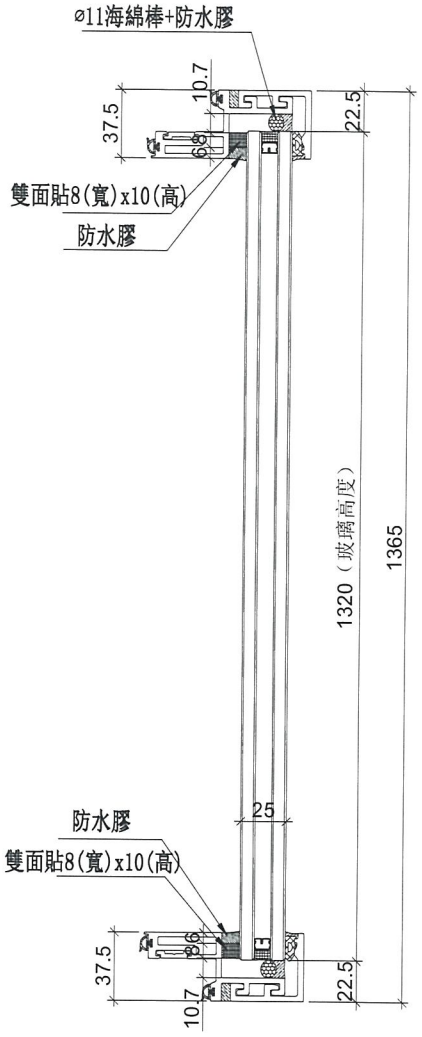

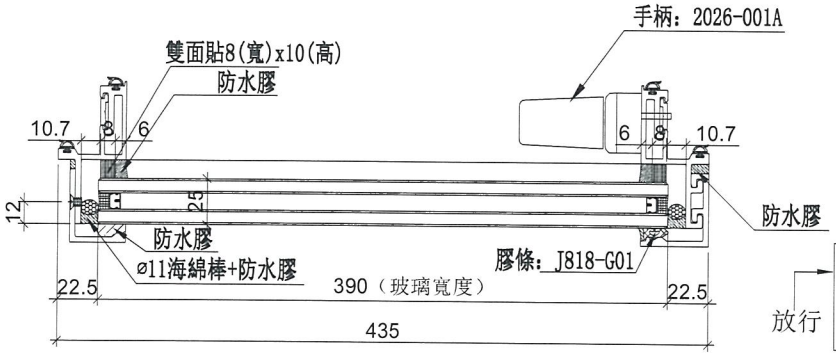

放行

數量	位置	樓層
1	T2CW-H-1	8F
1	T2CW-L-2	8F

名稱	生窗玉組裝圖	制圖	邱紅	2019.01.09	修改	A		
材料	-	復核	謝永林	2019.01.13	日期	2019.02.19		
顏色	EC-DG-S332054 (3塗)	批準			圖號	HD-SL2		

美特鋁質 有限公司
MIDI Aluminium Fabricator Ltd.

工程號	J-837	地盤	觀塘裕民坊

使用位置	數量
HD-SL2	2

待定數量放行

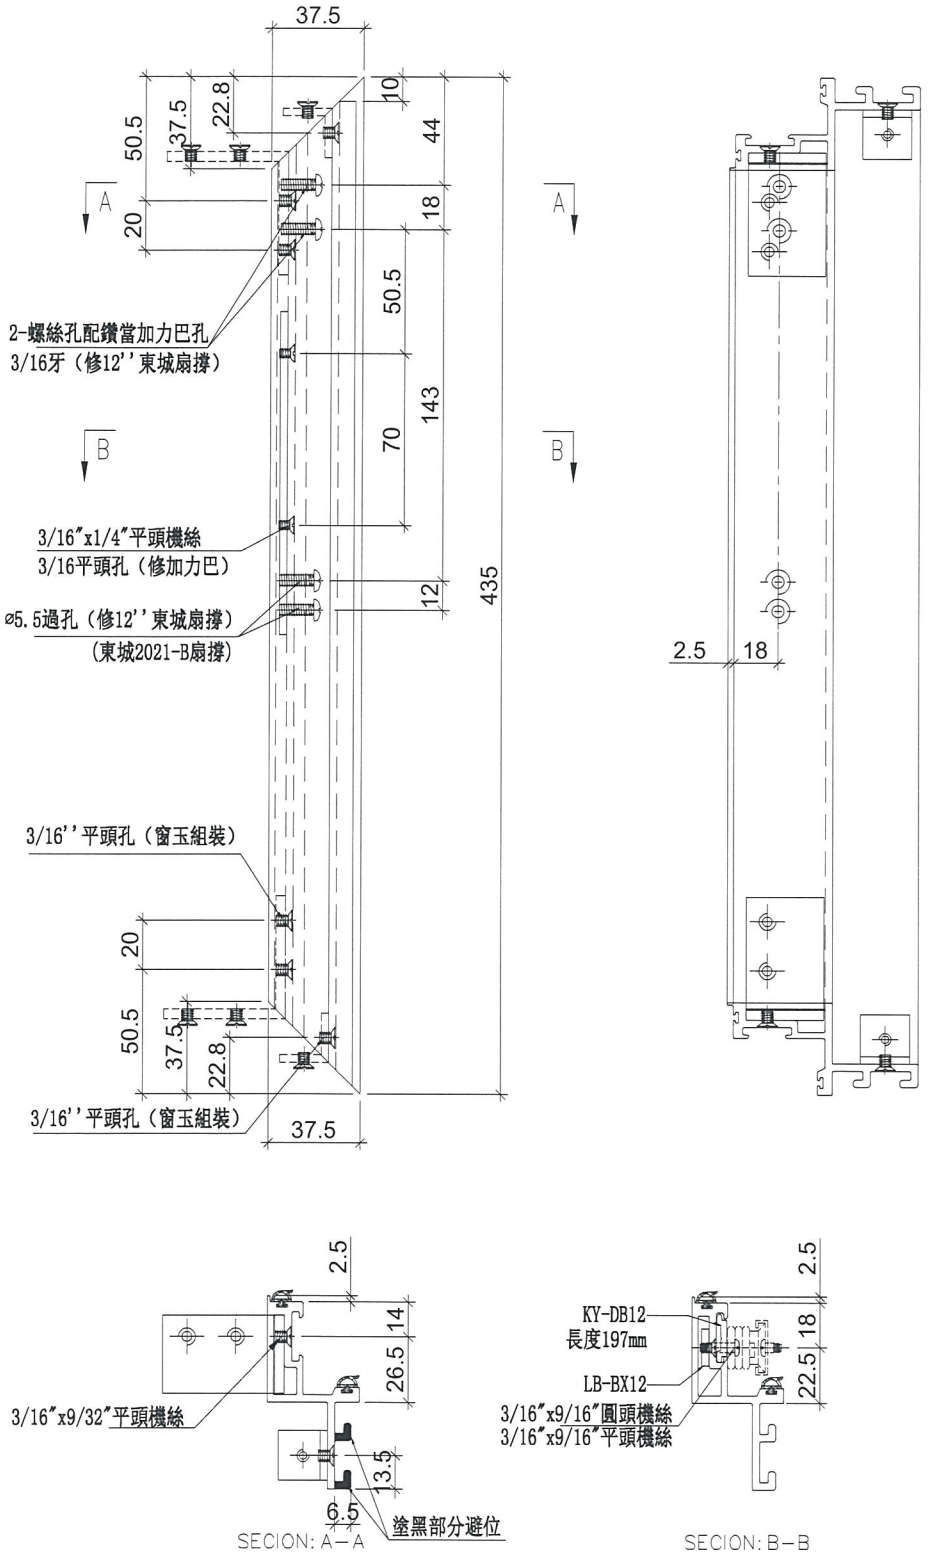

名稱	生玉料加工圖	制圖	邱紅	2019.01.09	修改	A		
材料	X85559	復核	謝永林	2019.01.13	日期	2019.02.19		
顏色	EC-DG-S332054 (3塗)	批準			圖號	HD-SL2-1		

美特鋁質 有限公司
MIDI Aluminium Fabricator Ltd.

工程號	J-837	地盤	觀塘裕民坊

使用位置	數量
HD-SL2	2

待定數量放行

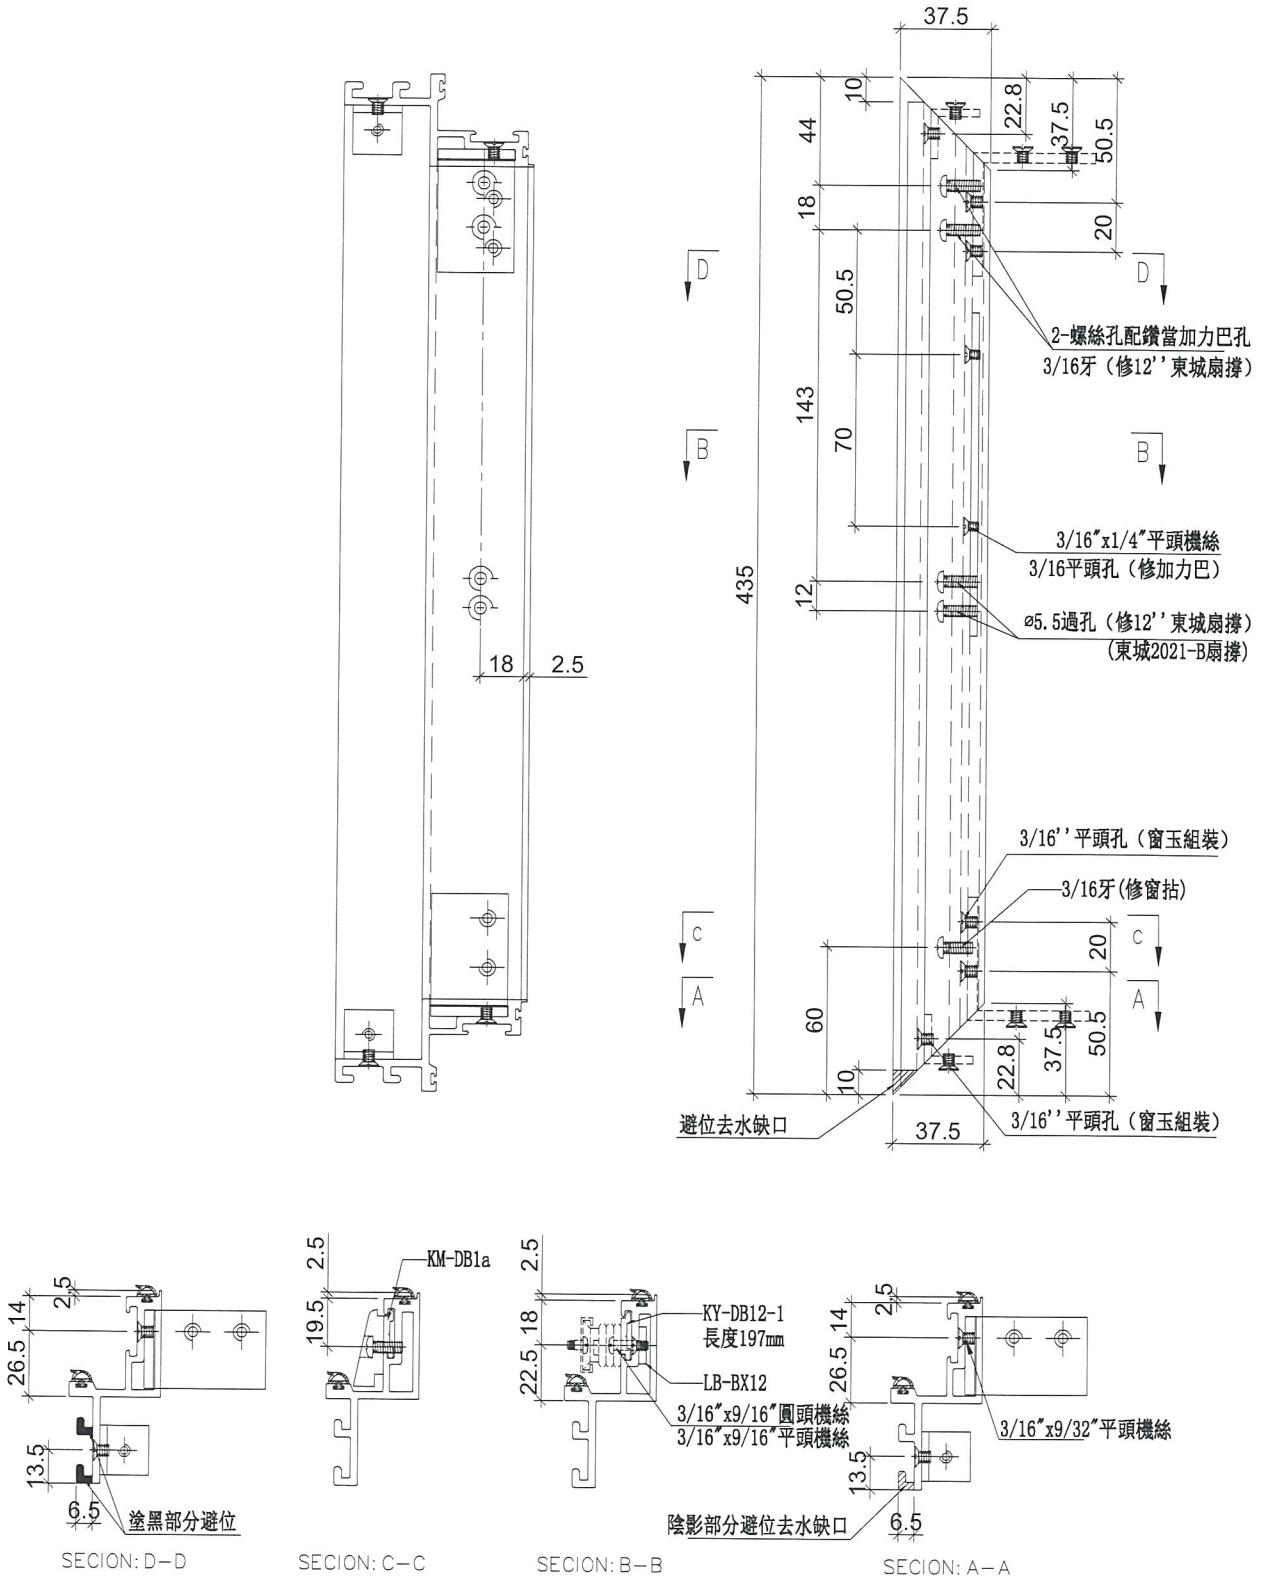

名稱	生玉料加工圖	制圖	邱紅	2019.01.09	修改	A		
材料	X85559	復核	謝永林	2019.01.13	日期	2019.02.19		
顏色	EC-DG-S332054 (3塗)	批準			圖號	HD-SL2-2		

美特鋁質 有限公司
MIDI Aluminium Fabricator Ltd.

工程號	J-837	地盤	觀塘裕民坊

使用位置	數量
HD-SL2	2

待定數量放行

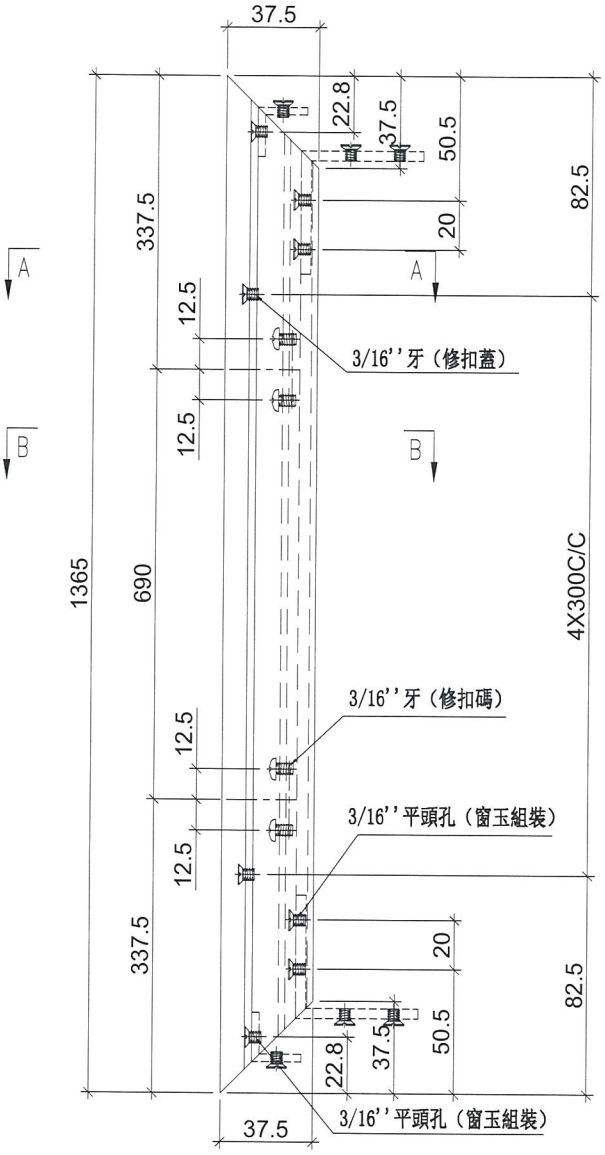

鏜料示意圖

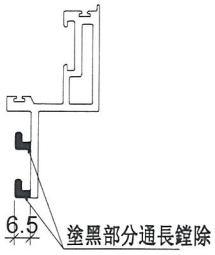

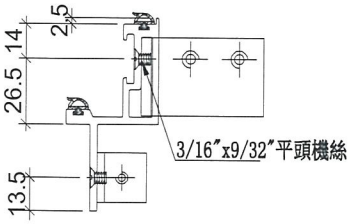

SECION: A—A

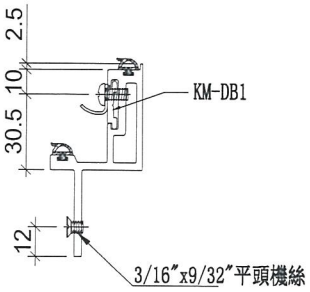

SECION: B—B

名稱	生玉料加工圖	制圖	邱紅	2019.01.09	修改	A		
材料	X85559	復核	謝永林	2019.01.13	日期	2019.02.19		
顏色	EC-DG-S332054 (3塗)	批準			圖號	HD-SL2-3		

美特鋁質 有限公司
MIDI Aluminium Fabricator Ltd.

工程號	J-837	地盤	觀塘裕民坊

使用位置	數量
HD-SL2	2

待定數量放行

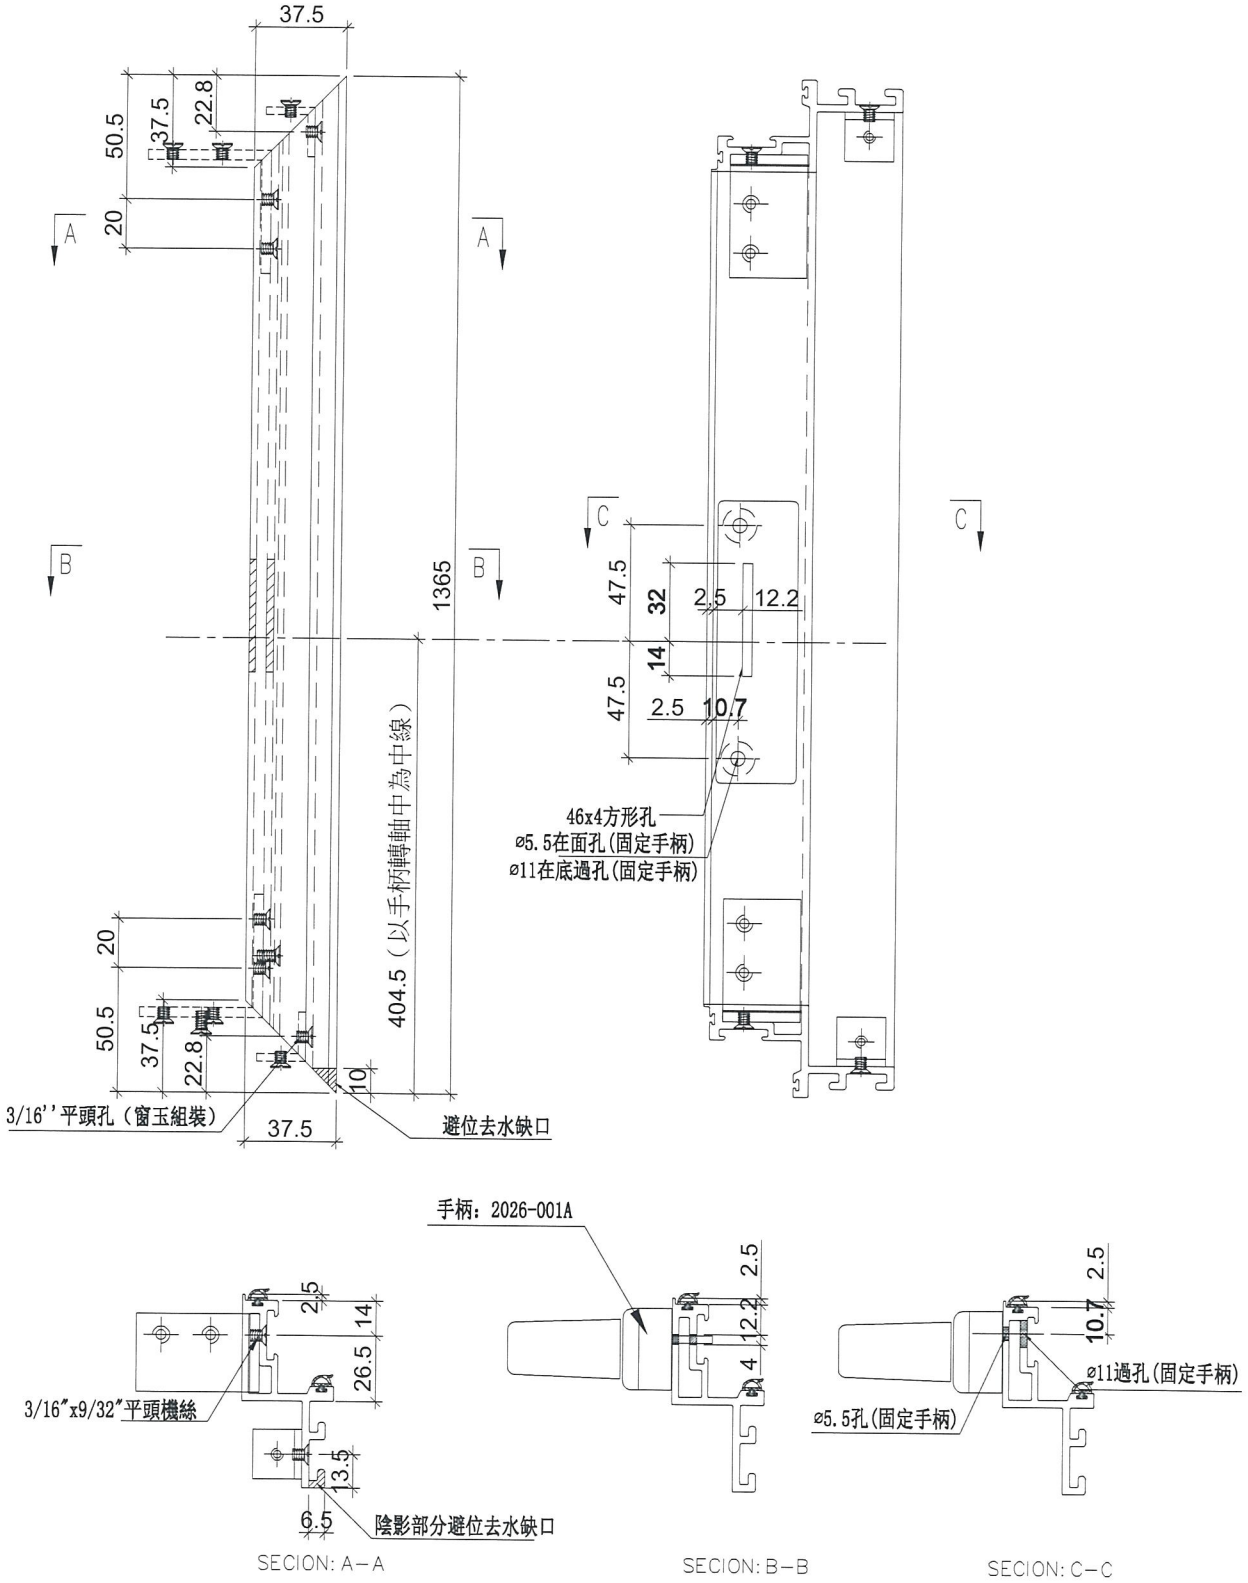

SECION: A－A　　SECION: B－B　　SECION: C－C

名稱	生玉料加工圖	制圖	邱紅	2019.01.09	修改	A		
材料	X85559	復核	謝永林	2019.01.13	日期	2019.02.19		
顏色	EC-DG-S332054 (3塗)	批準			圖號	HD-SL2-4		

美特鋁質 有限公司
MIDI Aluminium Fabricator Ltd.

工程號	J-837	地盤	觀塘裕民坊

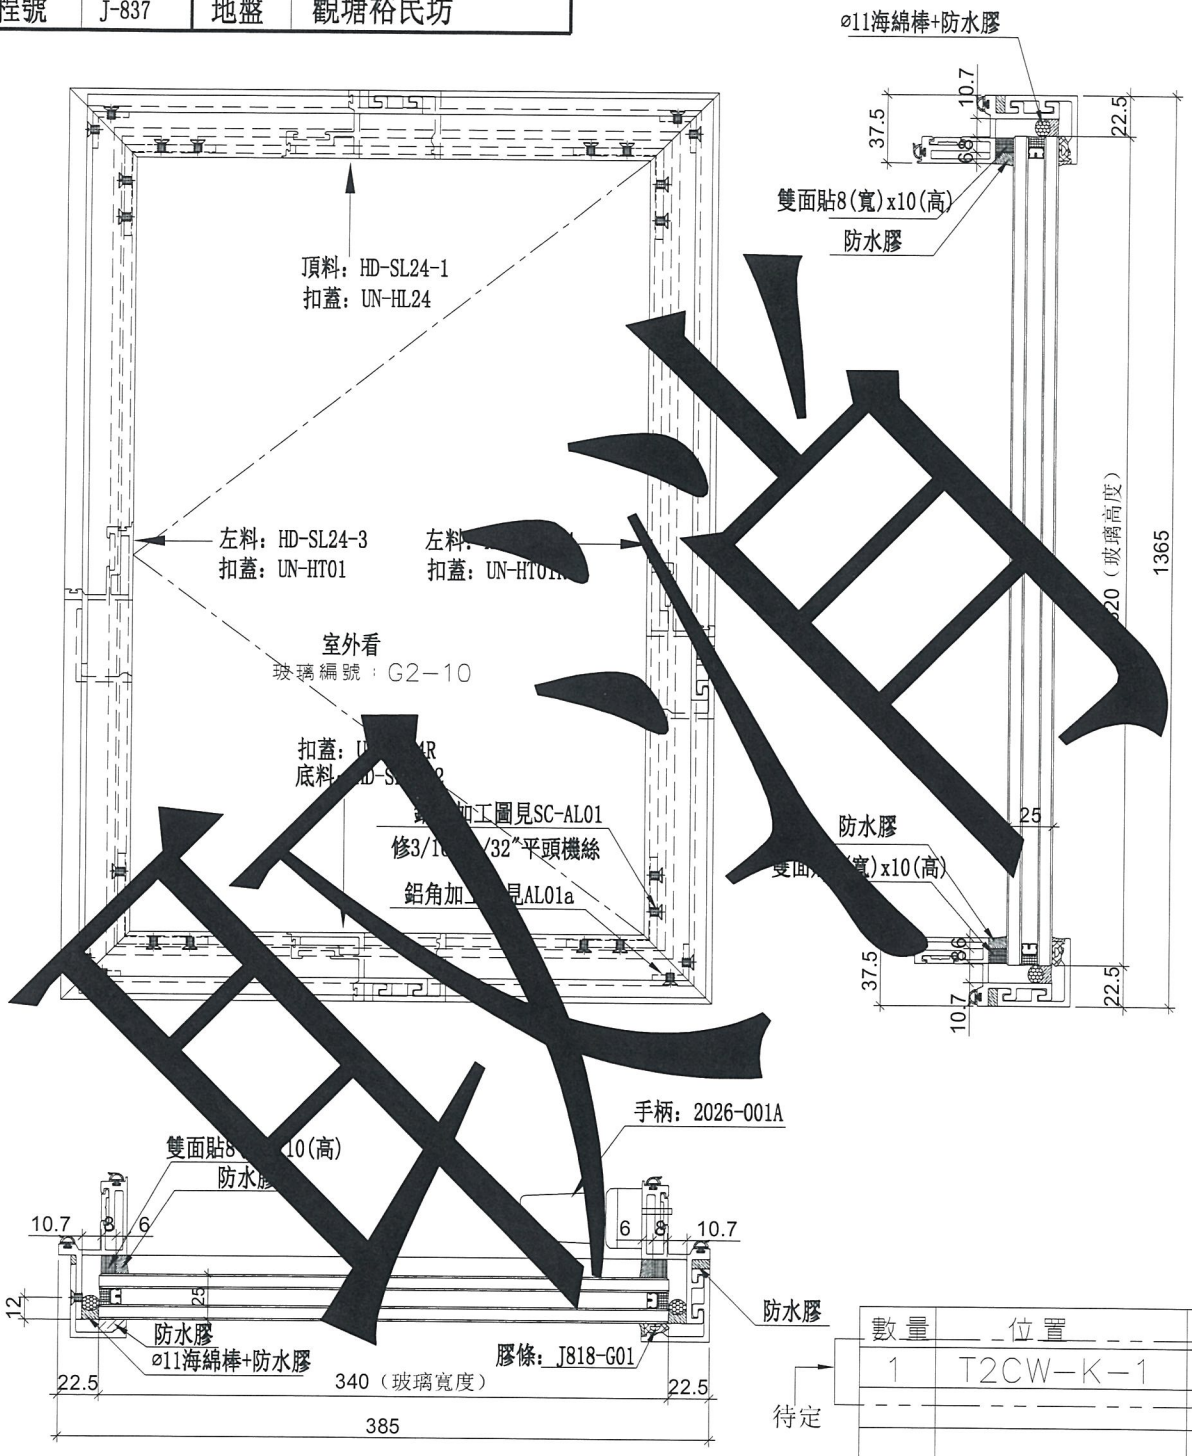

取消

數量	位置	樓層
1	T2CW-K-1	8F

待定

名稱	生窗玉組裝圖	制圖	邱紅	2019.01.09	修改			
材料	-	復核	謝永林	2019.01.13	日期			
顏色	EC-DG-S332054 (3塗)	批準			圖號	HD-SL24		

美特鋁質 有限公司
MIDI Aluminium Fabricator Ltd.

工程號	J-837	地盤	觀塘裕民坊

使用位置	數量
HD-SL24	1

數量待定

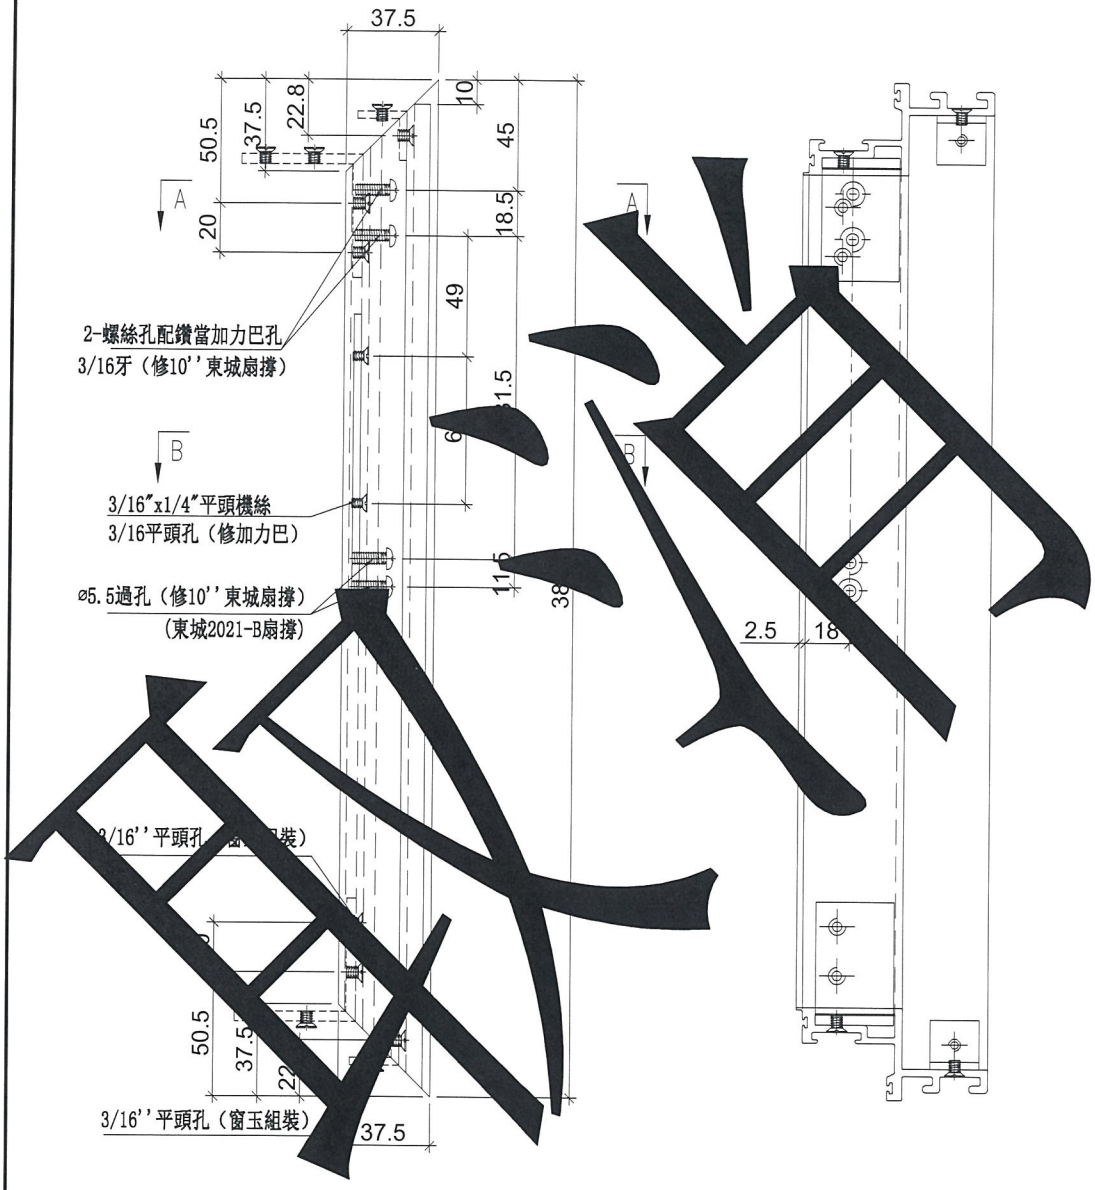

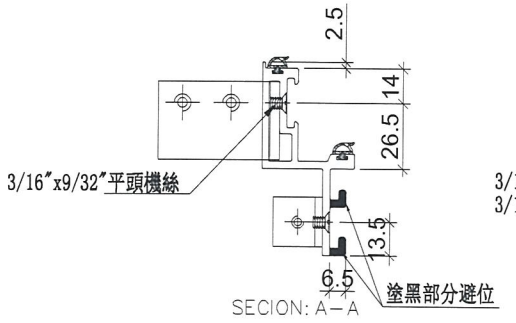

SECION: A－A

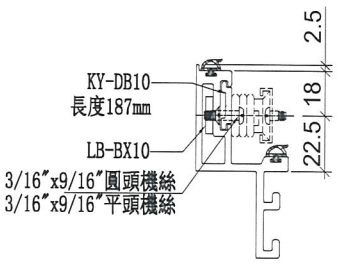

SECION: B－B

名稱	生玉料加工圖	制圖	邱紅	2019.01.09	修改			
材料	X85559	復核	謝永林	2019.01.13	日期			
顏色	EC-DG-S332054 (3塗)	批準			圖號	HD-SL24-1		

美特鋁質 有限公司
MIDI Aluminium Fabricator Ltd.

工程號	J-837	地盤	觀塘裕民坊

使用位置	數量
HD-SL24	1

數量待定

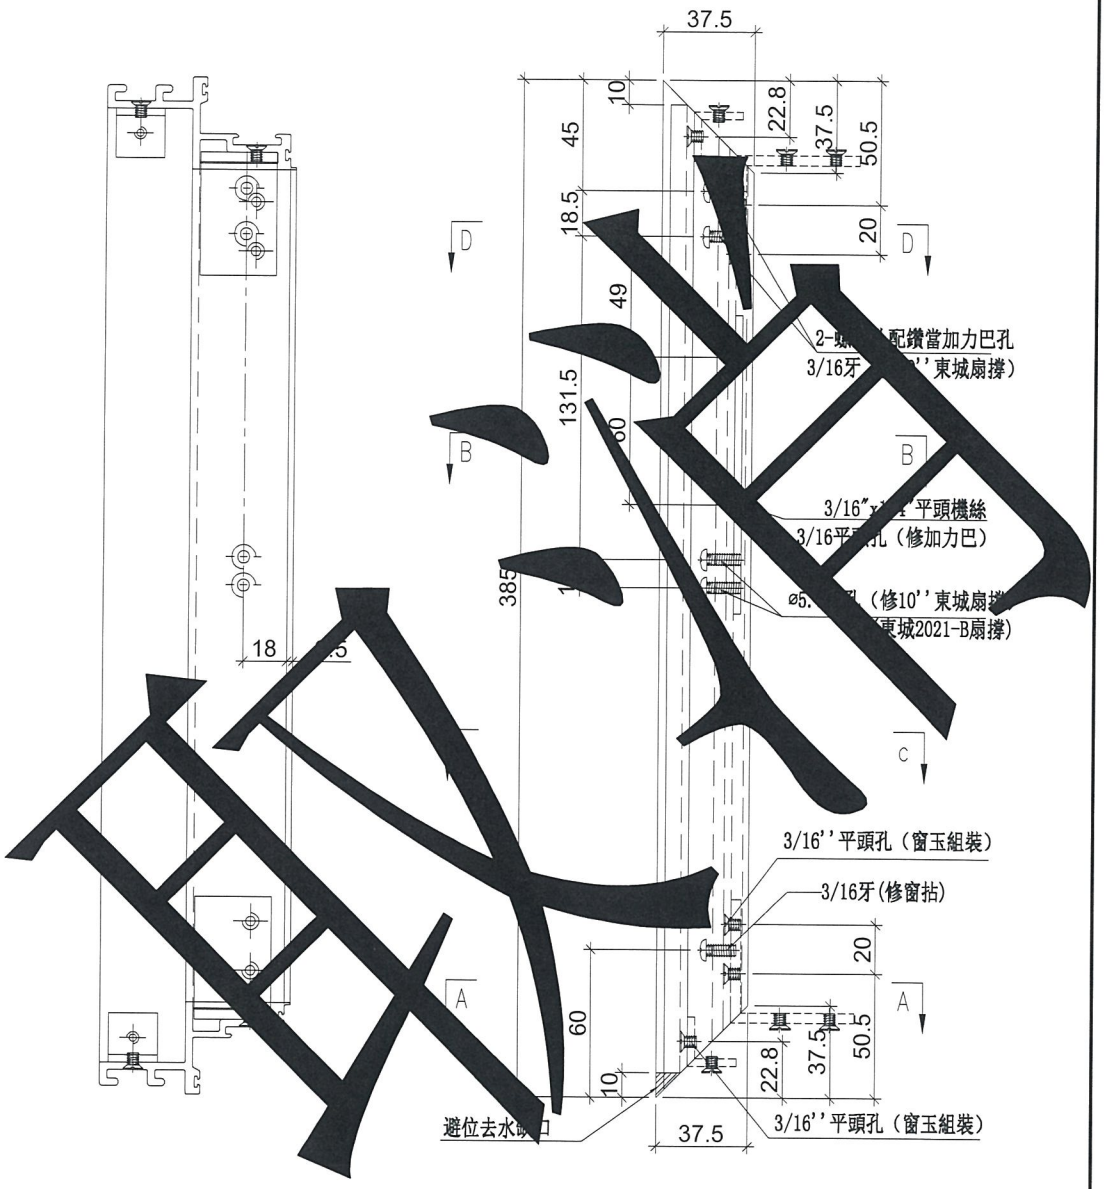

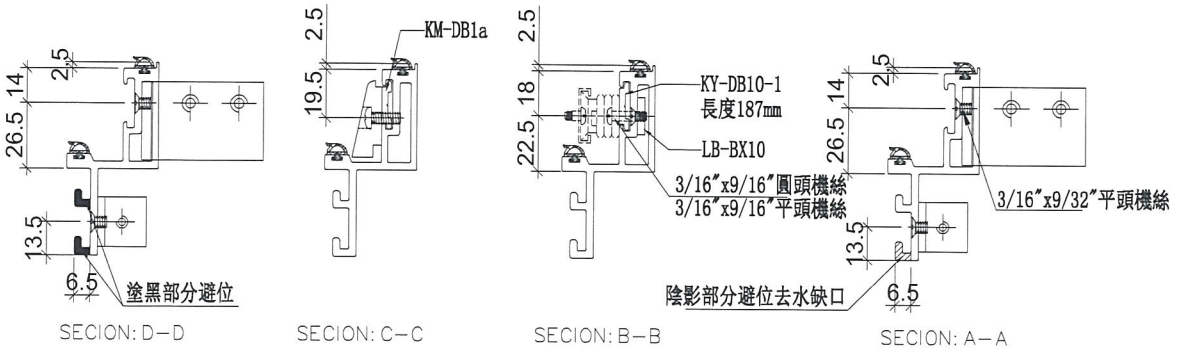

名稱	生玉料加工圖	制圖	邱紅	2019.01.09	修改			
材料	X85559	復核	謝永林	2019.01.13	日期			
顏色	EC-DG-S332054 (3塗)	批準			圖號	HD-SL24-2		

美特鋁質 有限公司
MIDI Aluminium Fabricator Ltd.

工程號	J-837	地盤	觀塘裕民坊

使用位置	數量
HD-SL24	1

數量待定

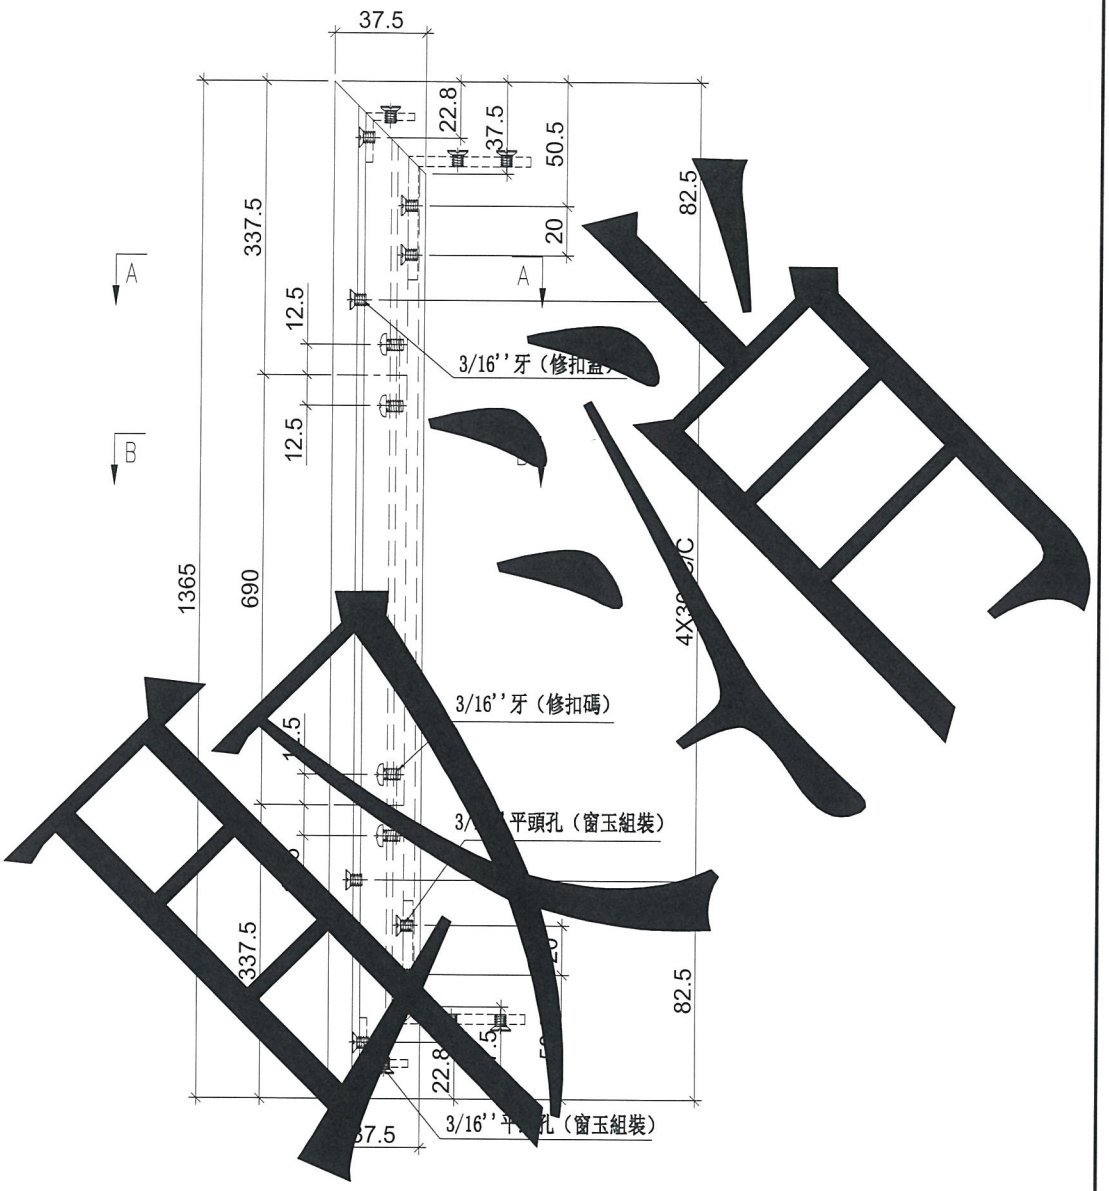

鏜料示意圖

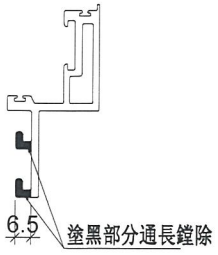

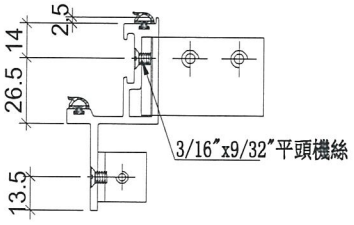

SECION: A－A

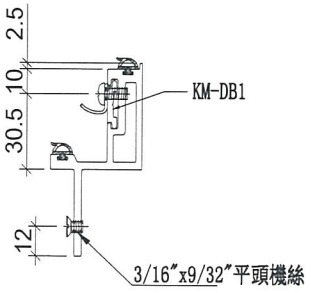

SECION: B－B

名稱	生玉料加工圖	制圖	邱紅	2019.01.09	修改			
材料	X85559	復核	謝永林	2019.01.13	日期			
顏色	EC-DG-S332054 (3塗)	批準			圖號	HD-SL24-3		

美特鋁質 有限公司
MIDI Aluminium Fabricator Ltd.

工程號	J-837	地盤	觀塘裕民坊

使用位置	數量
HD-SL24	1

數量待定

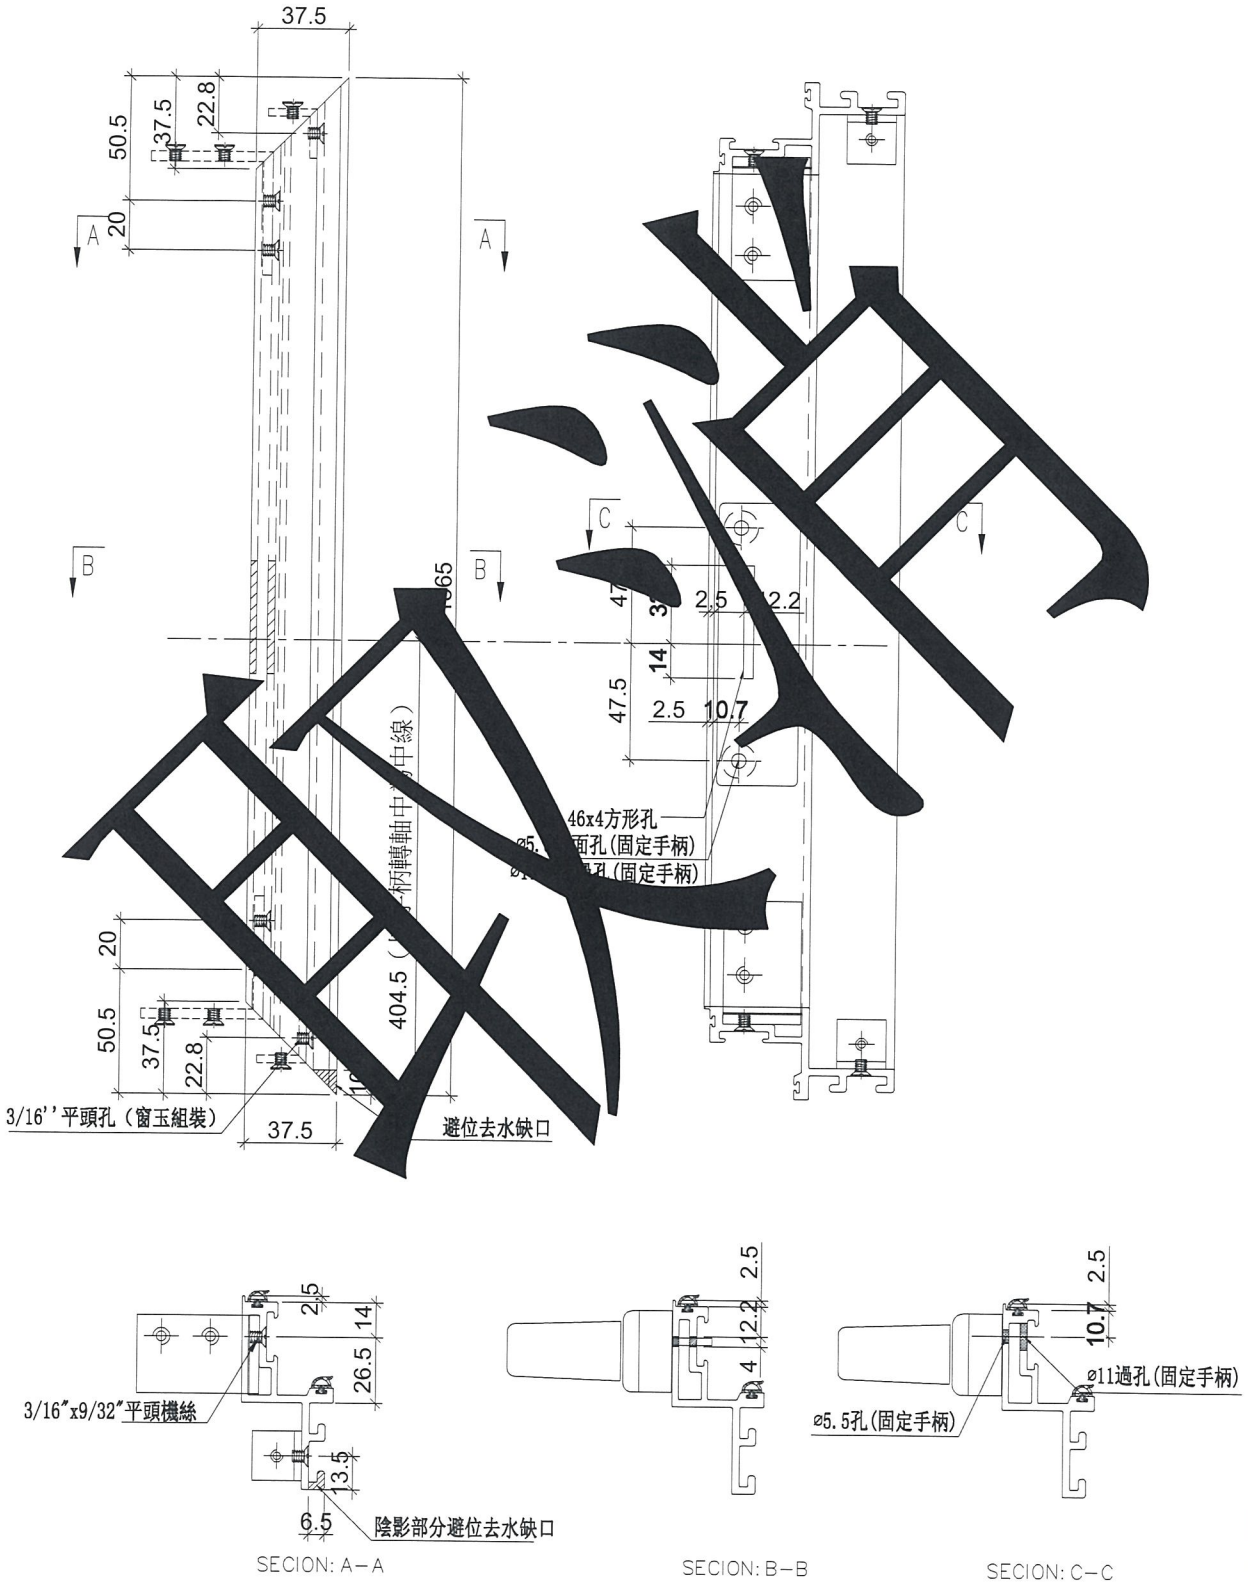

取消

名稱	生玉料加工圖	制圖	邱紅	2019.01.09	修改			
材料	X85559	復核	謝永林	2019.01.13	日期			
顏色	EC-DG-S332054 (3塗)	批準			圖號	HD-SL24-4		

美特鋁質 有限公司
MIDI Aluminium Fabricator Ltd.

工程號	J-837	地盤	觀塘裕民坊

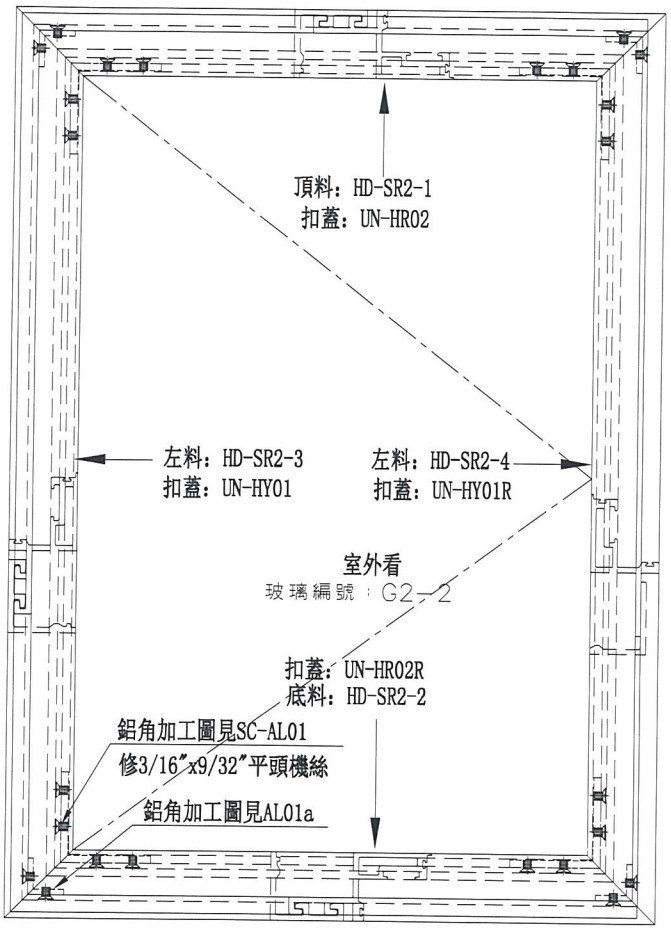

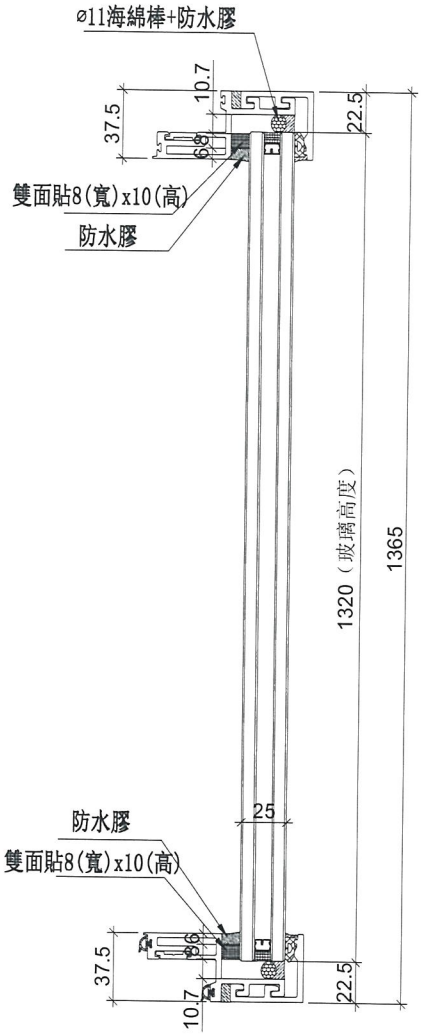

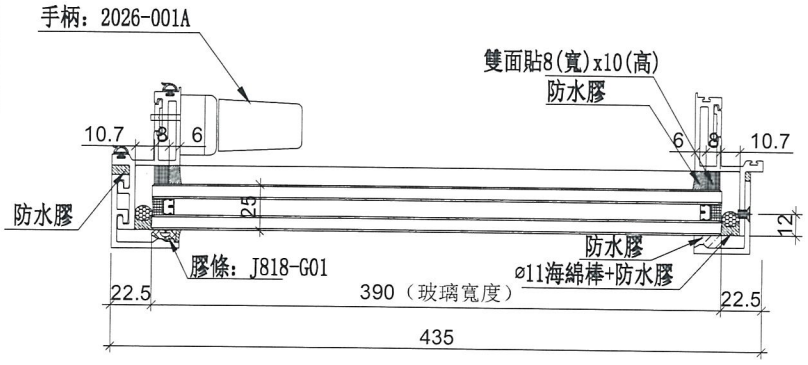

數量	位置	樓層
1	T2CW-H-1	8F
1	T2CW-K-1	8F

放行

名稱	生窗玉組裝圖	制圖	邱紅	2019.01.09	修改	A		
材料	-	復核	謝永林	2019.01.13	日期	2019.02.19		
顏色	EC-DG-S332054 (3塗)	批準			圖號	HD-SR2		

美特鋁質 有限公司
MIDI Aluminium Fabricator Ltd.

工程號	J-837	地盤	觀塘裕民坊

使用位置	數量
HD-SR2	2

待定數量放行

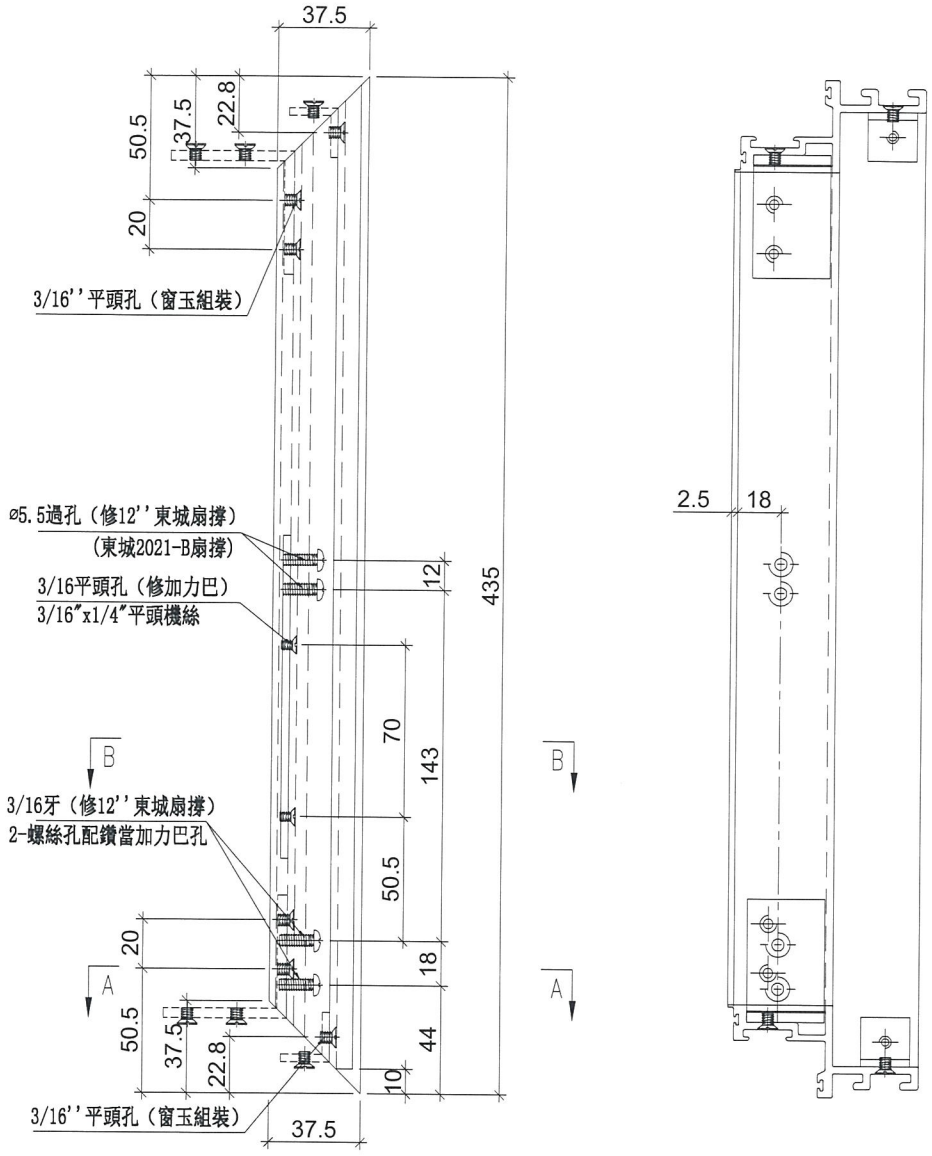

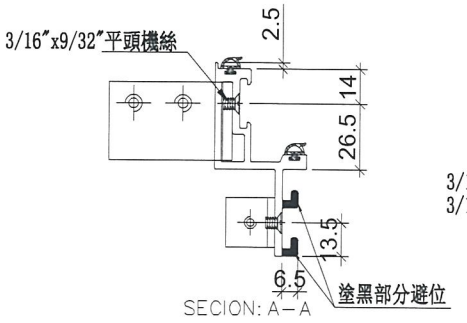

SECION: A－A

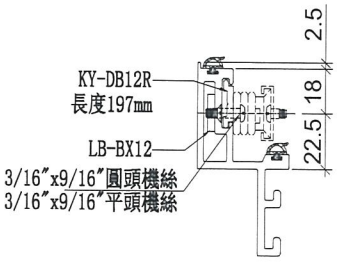

SECION: B－B

名稱	生玉料加工圖	制圖	邱紅	2019.01.09	修改	A		
材料	X85559	復核	謝永林	2019.01.13	日期	2019.02.19		
顏色	EC-DG-S332054（3塗）	批準			圖號	HD-SR2-1		

美特鋁質 有限公司
MIDI Aluminium Fabricator Ltd.

工程號	J-837	地盤	觀塘裕民坊

使用位置	數量
HD-SR2	2

待定數量放行

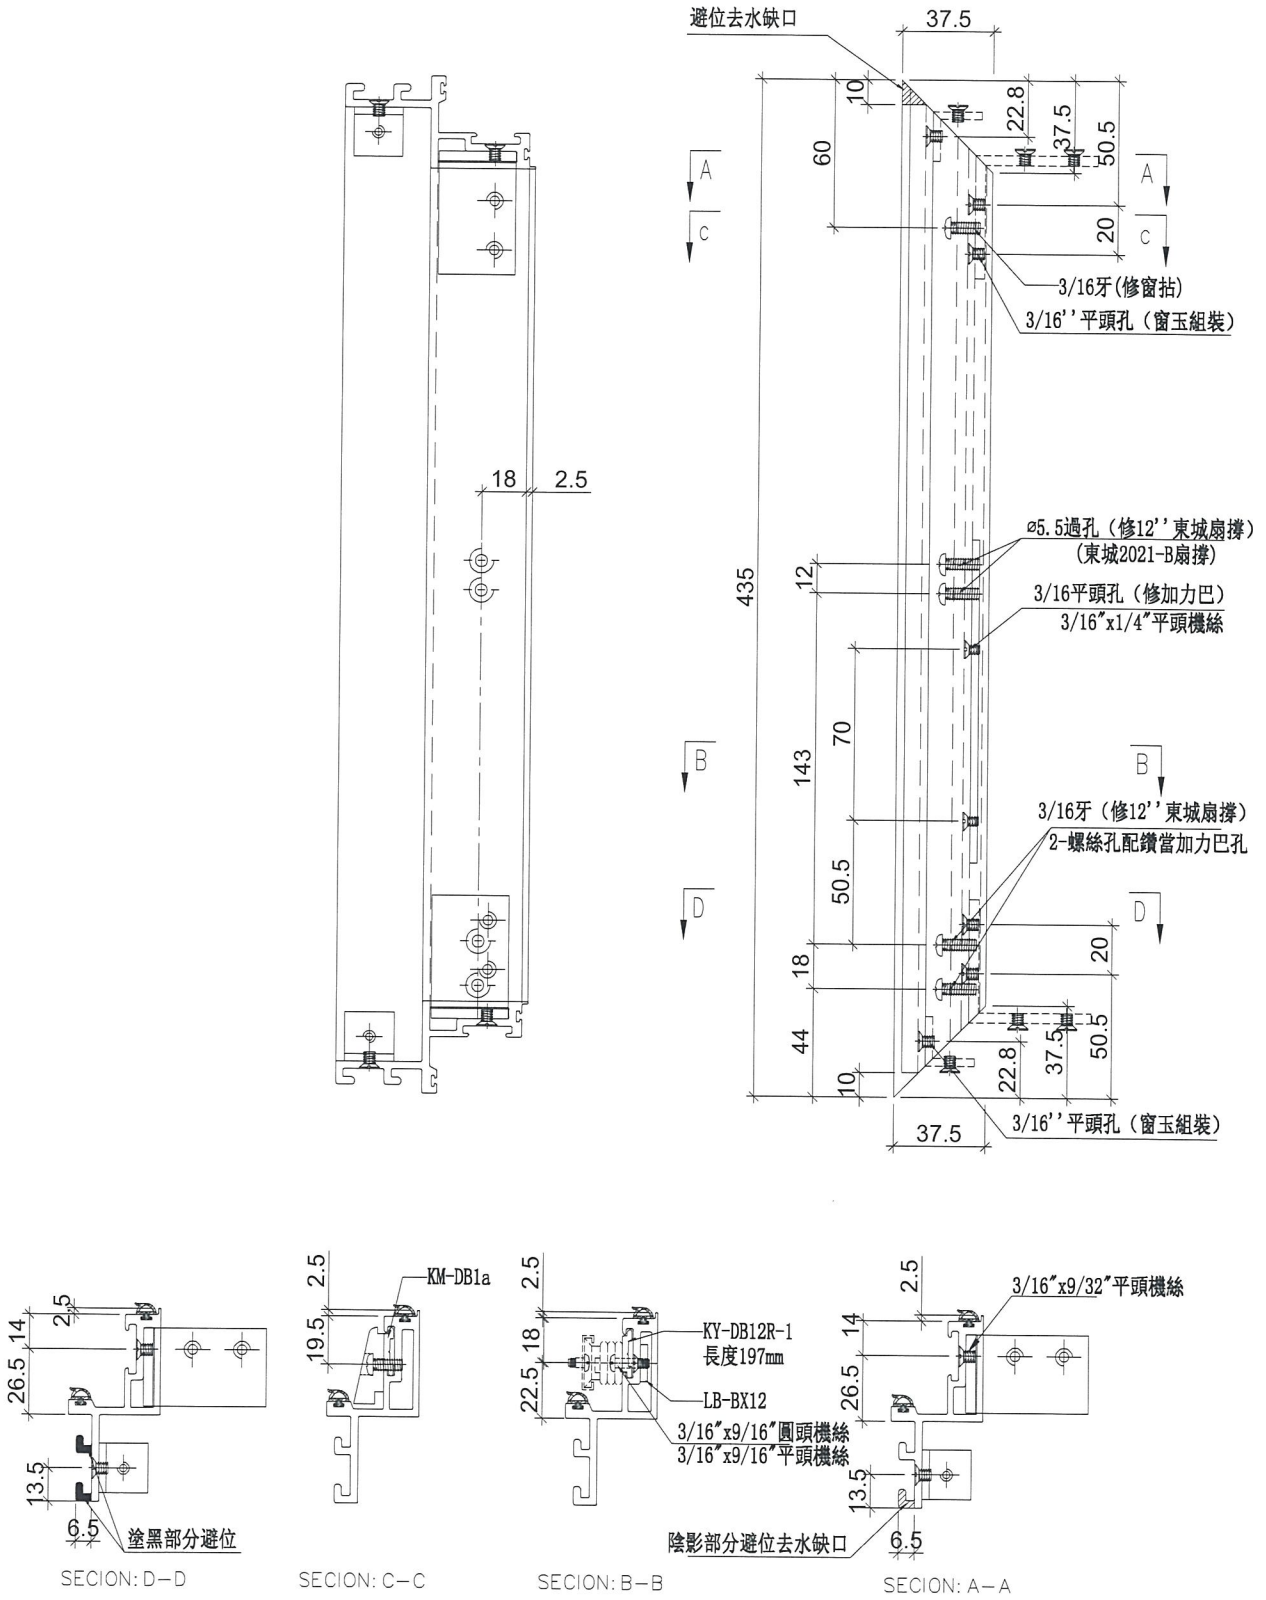

名稱	生玉料加工圖	制圖	邱紅	2019.01.09	修改	A		
材料	X85559	復核	謝永林	2019.01.13	日期	2019.02.19		
顏色	EC-DG-S332054 (3塗)	批準			圖號	HD-SR2-2		

美特鋁質 有限公司
MIDI Aluminium Fabricator Ltd.

工程號	J-837	地盤	觀塘裕民坊

使用位置	數量
HD-SR2	2

待定數量放行

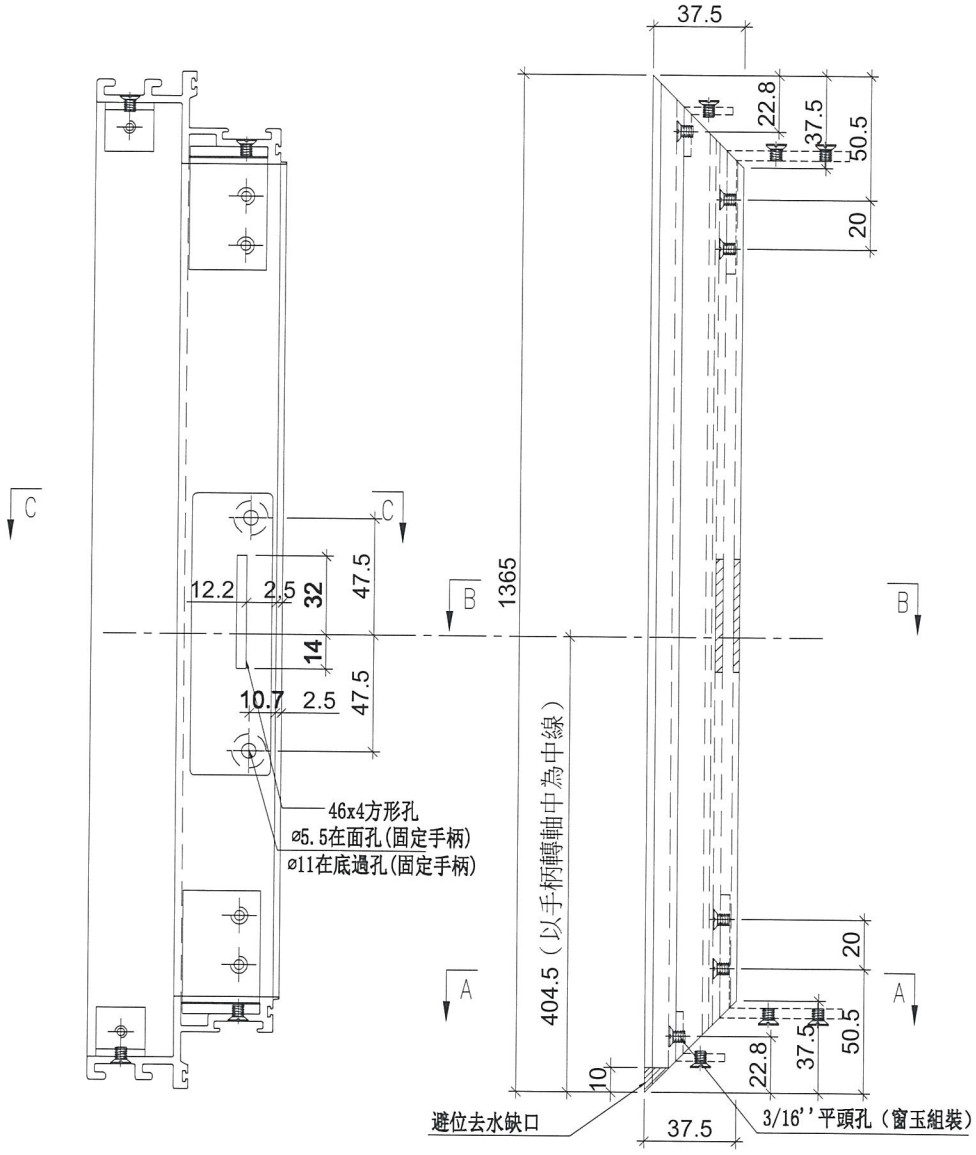

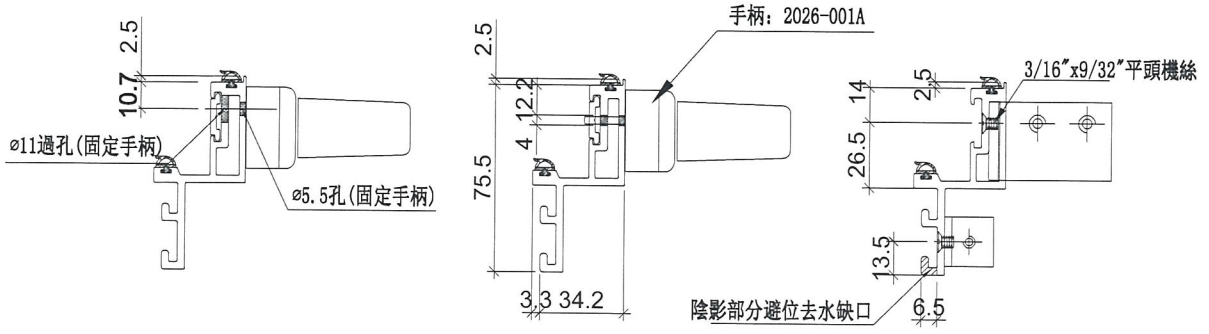

SECION: C—C　　SECION: B—B　　SECION: A—A

名稱	生玉料加工圖	制圖	邱紅	2019.01.09	修改	A		
材料	X85559	復核	謝永林	2019.01.13	日期	2019.02.19		
顏色	EC-DG-S332054 (3塗)	批準			圖號	HD-SR2-3		

美特鋁質 有限公司
MIDI Aluminium Fabricator Ltd.

工程號	J-837	地盤	觀塘裕民坊

使用位置	數量
HD-SR2	2

待定數量放行

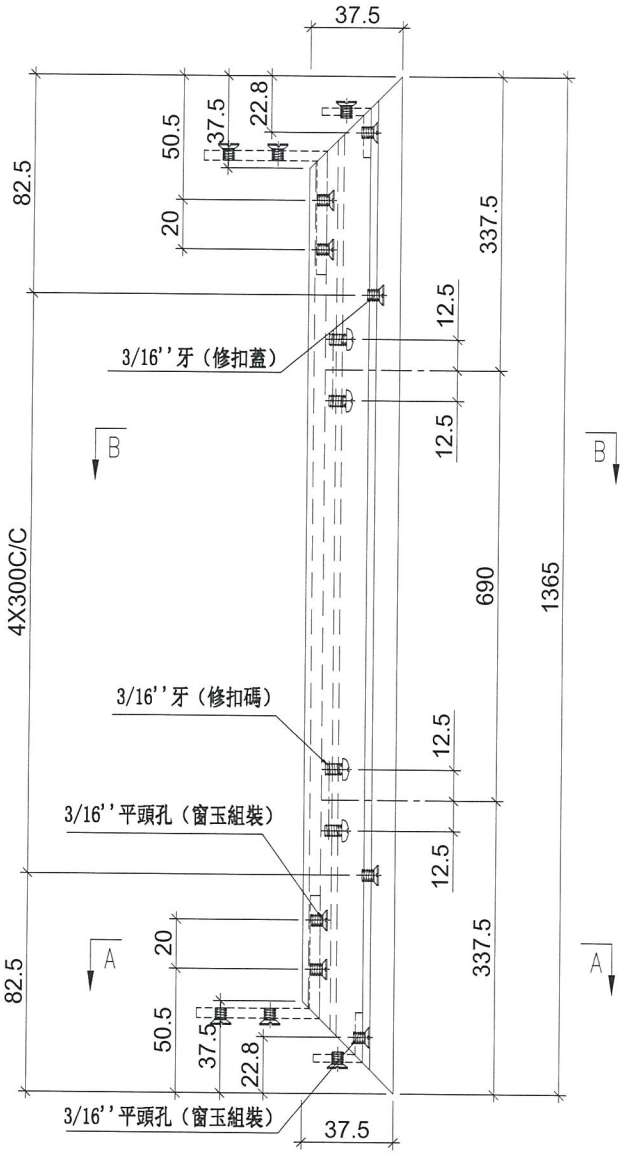

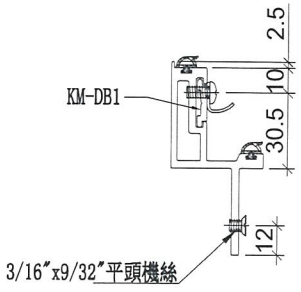

SECION: B-B

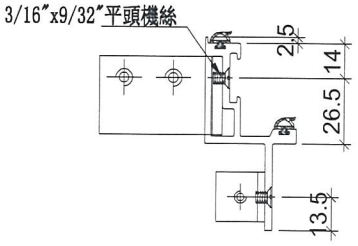

SECION: A-A

鎧料示意圖

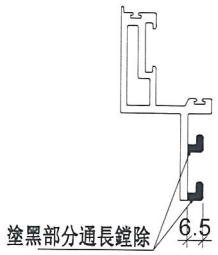

名稱	生玉料加工圖	制圖	邱紅	2019.01.09	修改	A		
材料	X85559	復核	謝永林	2019.01.13	日期	2019.02.19		
顏色	EC-DG-S332054 (3塗)	批準			圖號	HD-SR2-4		

美特鋁質 有限公司
MIDI Aluminium Fabricator Ltd.

工程號	J-837	地盤	觀塘裕民坊

工廠用

物料編號	L	數量	分格尺寸	使用位置	備註
UN-KG01	635	8	650	UN-SL1	
	635	13	650	UN-SR1	
UN-KG02	435	4	450	MW-SL2	
	435	1	450	UN-SL2	
	435	4	450	MW-SR2	
	435	4	450	UN-SR2	
~~UN-KG16~~	~~535~~	~~1~~	~~550~~	~~UN-SR16~~	
UN-KG24	385	0	400	UN-SR24	取消
UN-KG25	410	1	425	UN-SR25	新增

450分格待定數量放行

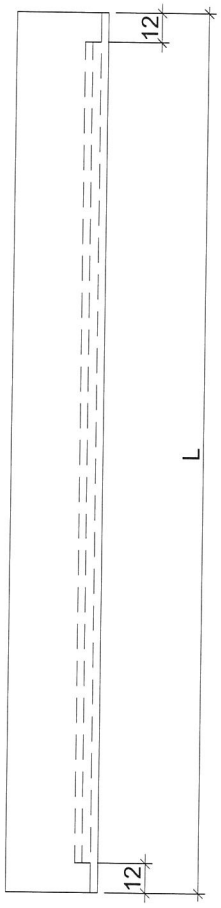

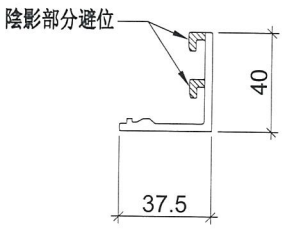

名稱	窗玉玻璃扣蓋	制圖	邱紅	2019.01.09	修改	A		
材料	X85558	復核	謝永林	2019.01.13	日期	2019.02.19		
顏色	EC-DG-S332054 (3塗)	批準			圖號	UN-KG01		

美特鋁質 有限公司
MIDI Aluminium Fabricator Ltd.

工程號	J-837	地盤	觀塘裕民坊

工廠用

物料編號	L	數量	分格尺寸	使用位置	備註
UN-KG01R	635	8	650	UN-SL1	
	635	13	650	UN-SR1	
UN-KG02R	435	4	450	MW-SL2	
	435	1	450	UN-SL2	
	435	4	450	MW-SR2	
	435	4	450	UN-SR2	
~~UN-KG16R~~	~~535~~	~~1~~	~~550~~	~~UN-SR16~~	
UN-KG24R	385	0	400	UN-SR24	取消
UN-KG25R	410	1	425	UN-SR25	新增

450分格待定數量放行

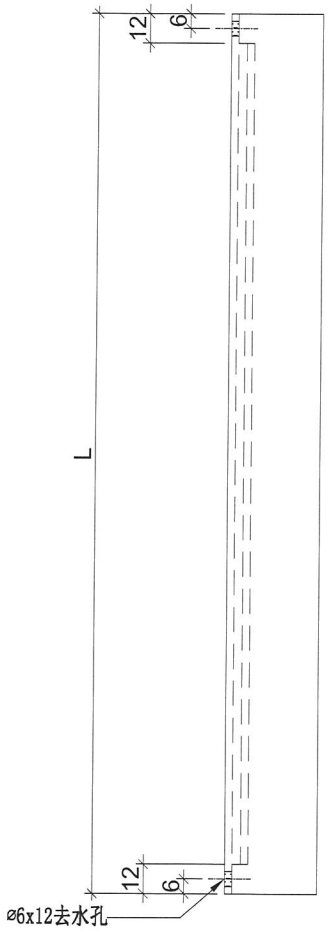

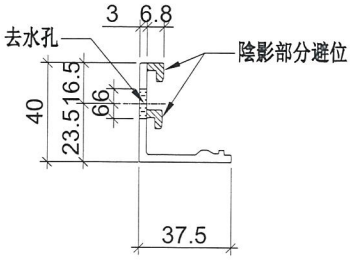

名稱	窗玉玻璃扣蓋	制圖	邱紅	2019.01.09	修改	A		
材料	X85558	復核	謝永林	2019.01.13	日期	2019.02.19		
顏色	EC-DG-S332054 (3塗)	批準			圖號	UN-KG01R		

美特鋁質 有限公司
MIDI Aluminium Fabricator Ltd.

工程號	J-837	地盤	觀塘裕民坊

物料編號	L	數量	分格尺寸	使用位置	備註
UN-HL01	628.2	4	650	HD-SL1	
~~UN-HL02~~	~~428.2~~	~~2~~	~~450~~	~~HD-SL2~~	
UN-HL24	378.2	0	400	HD-SL24	取消
UN-HL25	403.2	1	425	HD-SL25	新增

工廠用

450分格待定數量放行

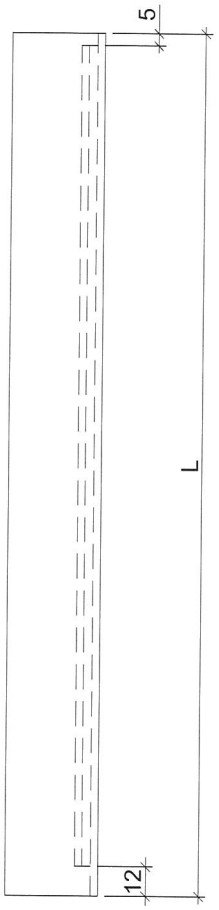

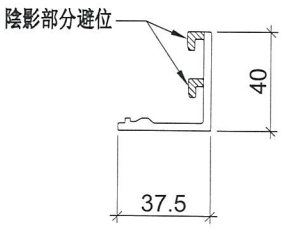

名稱	窗玉玻璃扣蓋	制圖	邱紅	2019.01.09	修改	A		
材料	X85558	復核	謝永林	2019.01.13	日期	2019.02.19		
顏色	EC-DG-S332054 (3塗)	批準			圖號	UN-HL01		

美特鋁質 有限公司
MIDI Aluminium Fabricator Ltd.

工程號	J-837	地盤	觀塘裕民坊

物料編號	L	數量	分格尺寸	使用位置	備註
UN-HL01R	628.2	4	650	HD-SL1	
~~UN-HL02R~~	~~428.2~~	~~2~~	~~450~~	~~HD-SL2~~	
UN-HL24R	378.2	0	400	HD-SL24	取消
UN-HL25R	403.2	1	425	HD-SL25	新增

工廠用

450分格待定數量放行

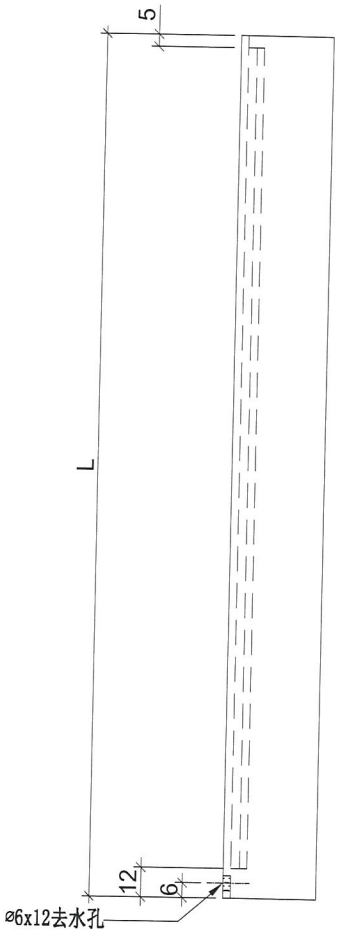

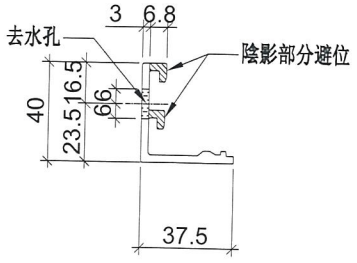

名稱	窗玉玻璃扣蓋	制圖	邱紅	2019.01.09	修改	A		
材料	X85558	復核	謝永林	2019.01.13	日期	2019.02.19		
顏色	EC-DG-S332054 (3塗)	批準			圖號	UN-HL01R		

美特鋁質 有限公司
MIDI Aluminium Fabricator Ltd.

工程號	J-837	地盤	觀塘裕民坊

物料編號	L	數量	分格尺寸	使用位置
UN-HR01	628.2	4	**650**	**HD-SR1**
UN-HR02	428.2	2	**450**	**HD-SR2**
UN-HR24	378.2	1	**400**	**HD-SR24**

工廠用

450分格待定數量放行

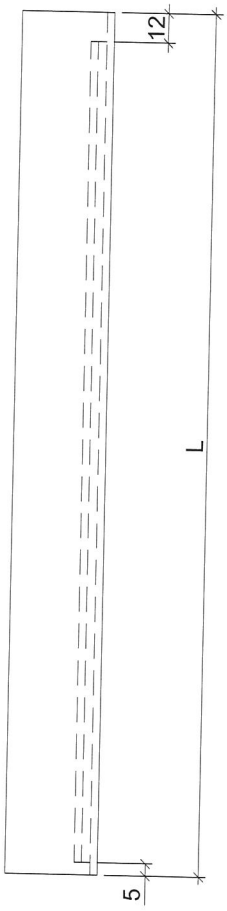

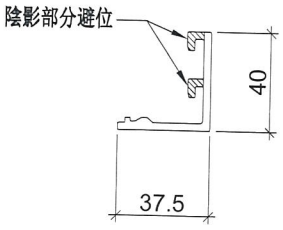

名稱	窗玉玻璃扣蓋	制圖	邱紅	2019.01.09	修改	A		
材料	X85558	復核	謝永林	2019.01.13	日期	2019.02.19		
顏色	EC-DG-S332054 (3塗)	批準			圖號	UN-HR01		

美特鋁質 有限公司
MIDI Aluminium Fabricator Ltd.

工程號	J-837	地盤	觀塘裕民坊

物料編號	L	數量	分格尺寸	使用位置
UN-HR01R	628.2	4	**650**	**HD-SR1**
UN-HR02R	428.2	2	**450**	**HD-SR2**
UN-HR24R	378.2	1	**400**	**HD-SR24**

工廠用

450分格待定數量放行

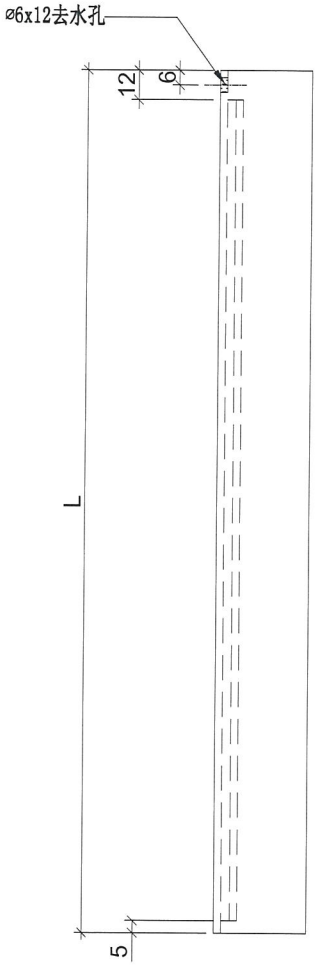

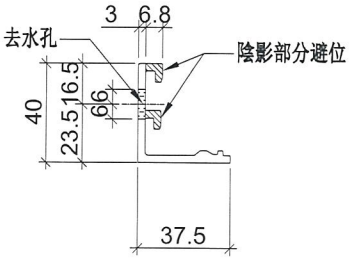

名稱	窗玉玻璃扣蓋	制圖	邱紅	2019.01.09	修改	A		
材料	X85558	復核	謝永林	2019.01.13	日期	2019.02.19		
顏色	EC-DG-S332054 (3塗)	批準			圖號	UN-HR01R		

美特鋁質 有限公司
MIDI Aluminium Fabricator Ltd.

工程號	J-837	地盤	觀塘裕民坊

物料編號	數量	使用位置
KY-DB10	1	SHL窗10"扇撐玉墊巴

待定數量放行

物料編號	數量	使用位置
KY-DB10-1	1	SHL窗10"扇撐玉墊巴

待定數量放行

工廠用

左

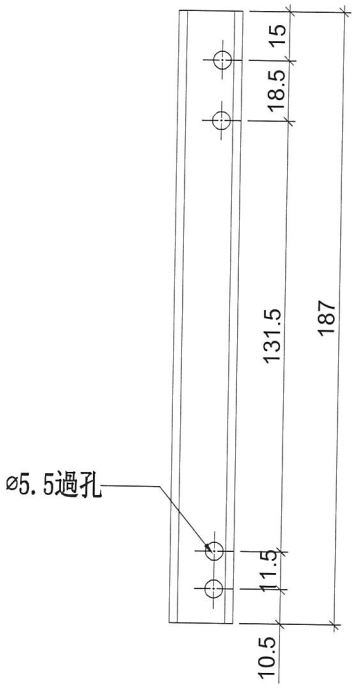

室外

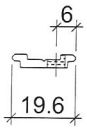

SHL窗頂用

左

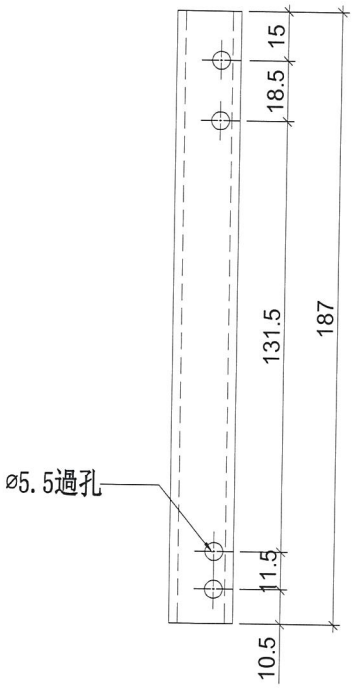

室外

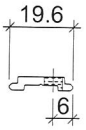

SHL窗底用

名稱	墊巴加工圖	制圖	邱紅	2019.01.09	修改	A		
材料	X85598	復核	謝永林	2019.01.13	日期	2019.02.19		
顏色	EC-DG-S332054 (3塗)	批準			圖號	KY-DB10		

美特鋁質 有限公司
MIDI Aluminium Fabricator Ltd.

工程號	J-837	地盤	觀塘裕民坊

物料編號	數量	使用位置
KY-DB10R	2	SHR窗10"扇撐玉墊巴

待定數量放行

物料編號	數量	使用位置
KY-DB10R-1	2	SHR窗10"扇撐玉墊巴

待定數量放行

工廠用

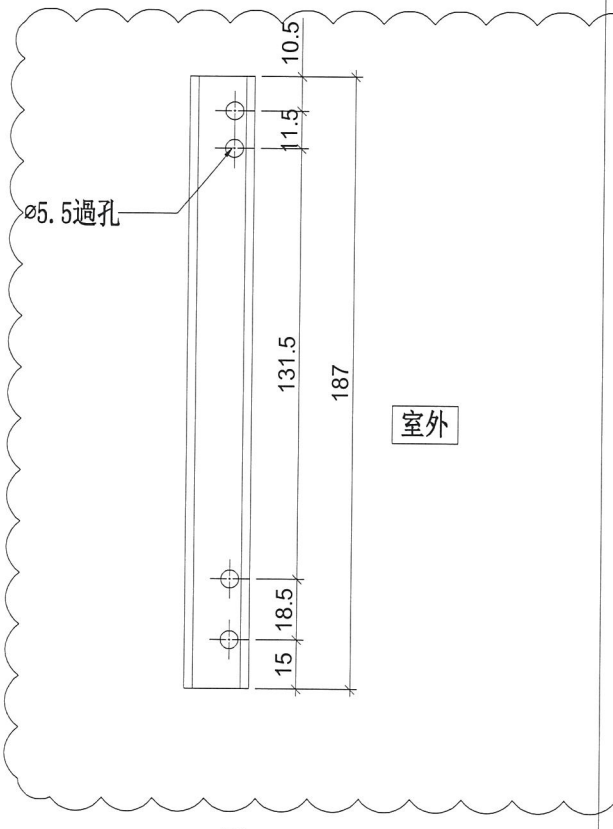

右

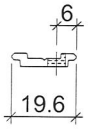

SHR窗頂用

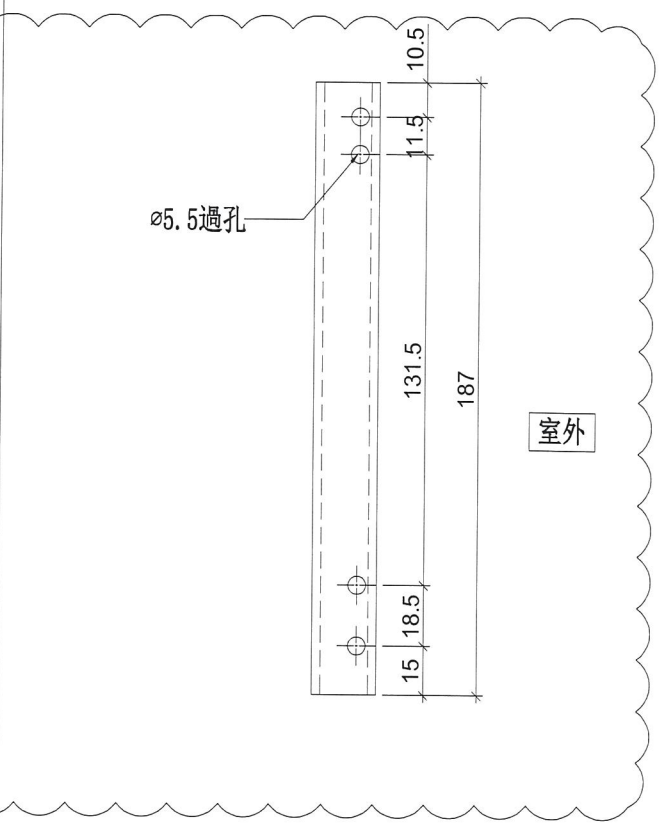

右

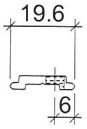

SHR窗底用

名稱	墊巴加工圖	制圖	邱紅	2019.01.09	修改	A		
材料	X85598	復核	謝永林	2019.01.13	日期	2019.02.19		
顏色	EC-DG-S332054 (3塗)	批準			圖號	KY-DB10R		

美特鋁質 有限公司
MIDI Aluminium Fabricator Ltd.

工程號	J-837	地盤	觀塘裕民坊

物料編號	數量	使用位置
KY-DB12	7	SHL窗12"扇撐玉墊巴

待定數量放行

左

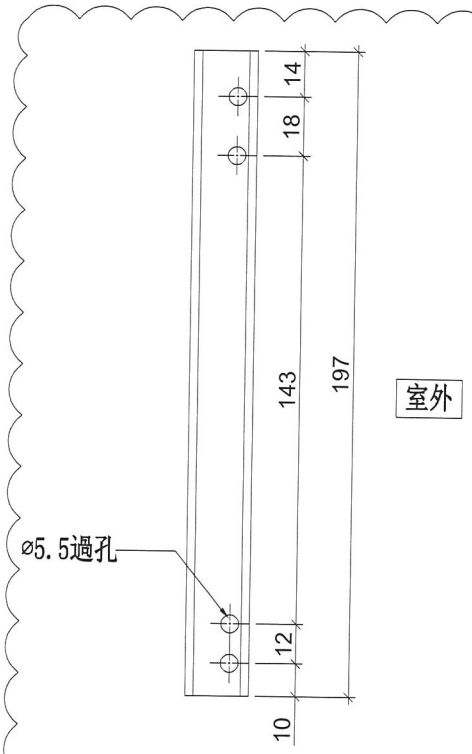

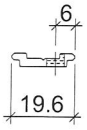

SHL窗頂用

物料編號	數量	使用位置
KY-DB12-1	7	SHL窗12"扇撐玉墊巴

待定數量放行

工廠用

左

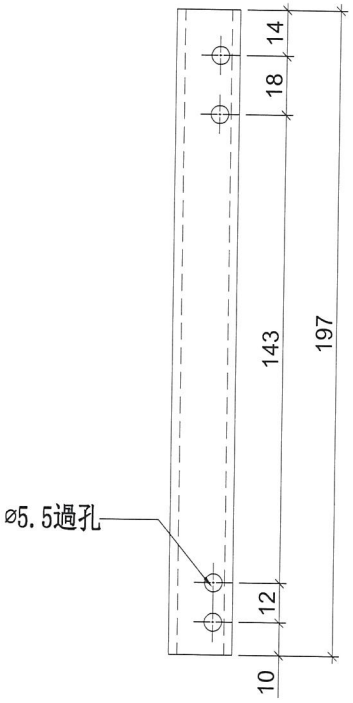

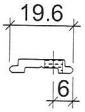

SHL窗底用

名稱	墊巴加工圖	制圖	邱紅	2019.01.09	修改	A		
材料	X85598	復核	謝永林	2019.01.13	日期	2019.02.19		
顏色	EC-DG-S332054 (3塗)	批準			圖號	KY-DB12		

美特鋁質 有限公司
MIDI Aluminium Fabricator Ltd.

工程號	J-837	地盤	觀塘裕民坊

物料編號	數量	使用位置
KY-DB12R	10	SHR窗12"扇撐玉墊巴

待定數量放行

物料編號	數量	使用位置
KY-DB12R-1	10	SHR窗12"扇撐玉墊巴

待定數量放行

工廠用

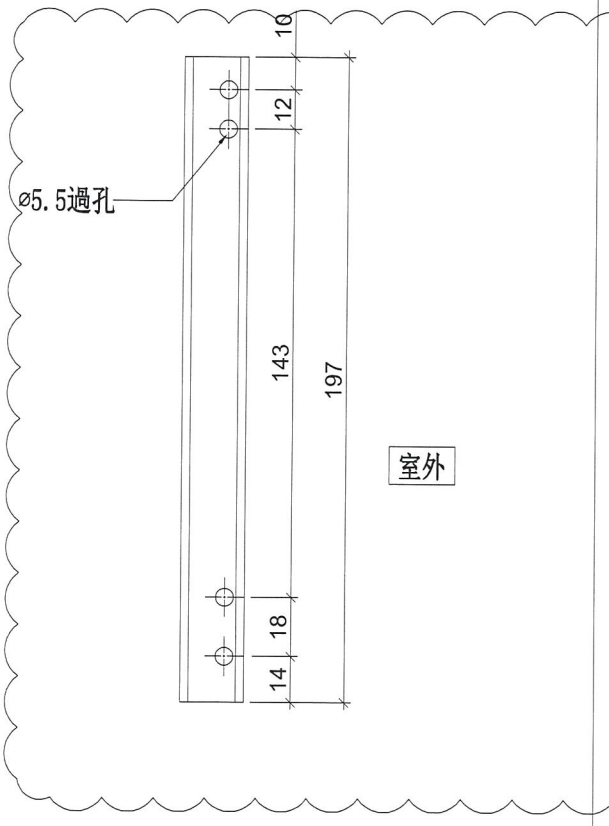

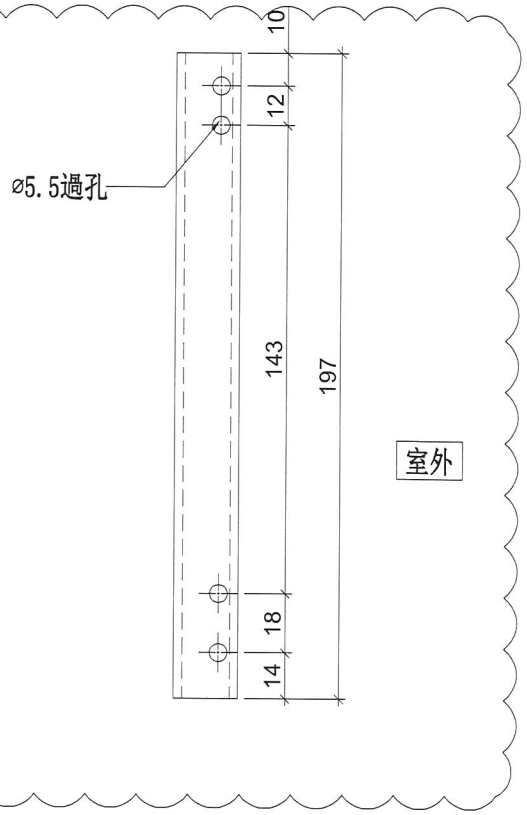

右

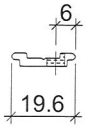

SHR窗頂用

右

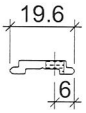

SHR窗底用

名稱	墊巴加工圖	制圖	邱紅	2019.01.09	修改	A		
材料	X85598	復核	謝永林	2019.01.13	日期	2019.02.19		
顏色	EC-DG-S332054 (3塗)	批準			圖號	KY-DB12R		

美特鋁質 有限公司
MIDI Aluminium Fabricator Ltd.

工程號	J-837	地盤	觀塘裕民坊

物料編號	數量	使用位置
KY-DB14R	1	SHR窗14"扇撐玉墊巴

物料編號	數量	使用位置
KY-DB14R-1	1	SHR窗14"扇撐玉墊巴

工廠用

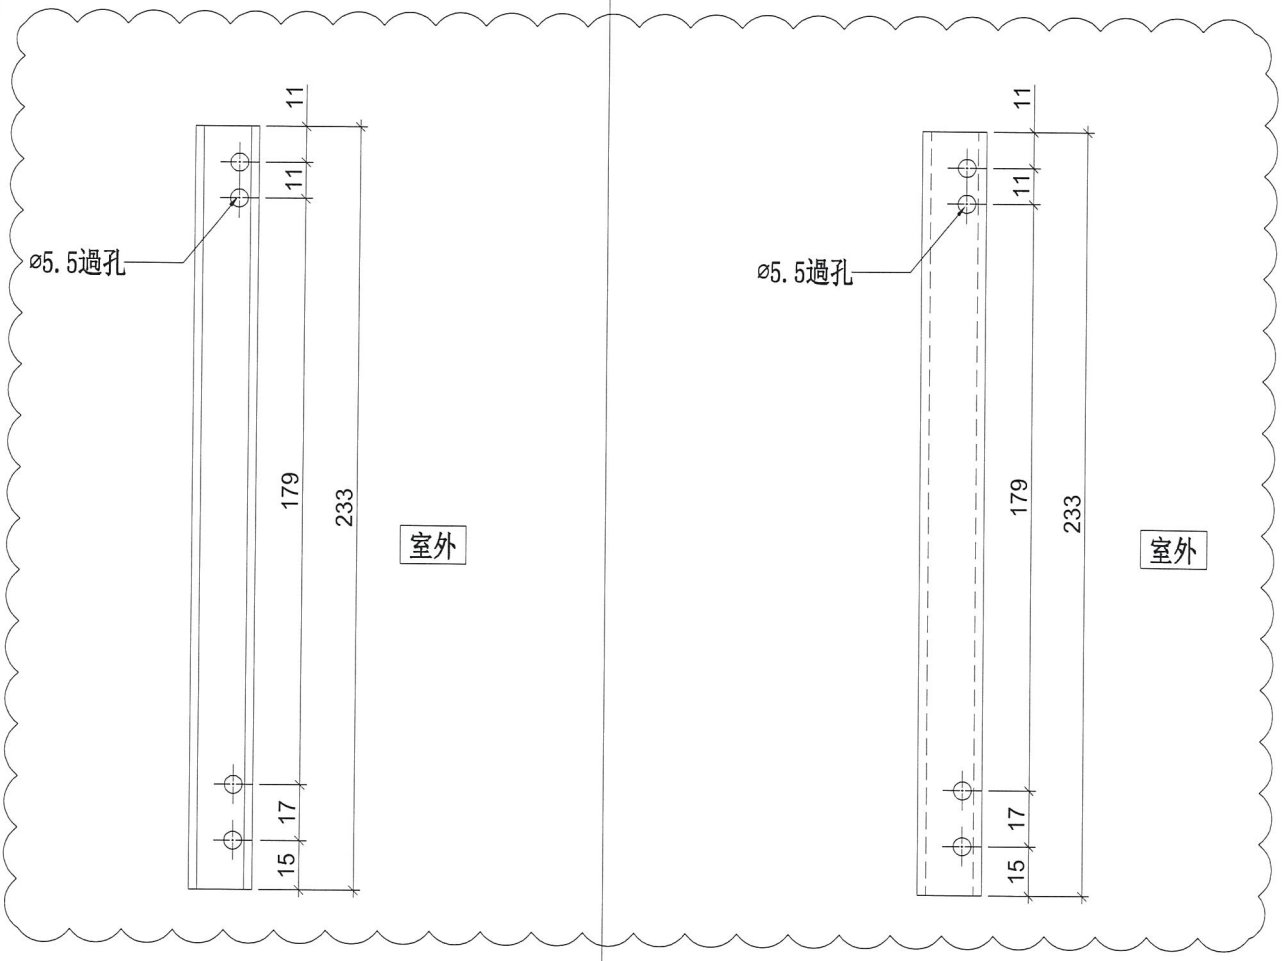

右

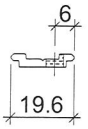

SHR窗頂用

右

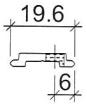

SHR窗底用

名稱	墊巴加工圖	制圖	邱紅	2019.01.09	修改	A		
材料	X85598	復核	謝永林	2019.01.13	日期	2019.02.19		
顏色	EC-DG-S332054 (3塗)	批準			圖號	KY-DB14R		

美特鋁質 有限公司
MIDI Aluminium Fabricator Ltd.

工程號	J-837	地盤	觀塘裕民坊

物料編號	數量	使用位置
KY-DB16	12	SHL窗16"扇撐玉墊巴

物料編號	數量	使用位置
KY-DB16-1	12	SHL窗16"扇撐玉墊巴

工廠用

左

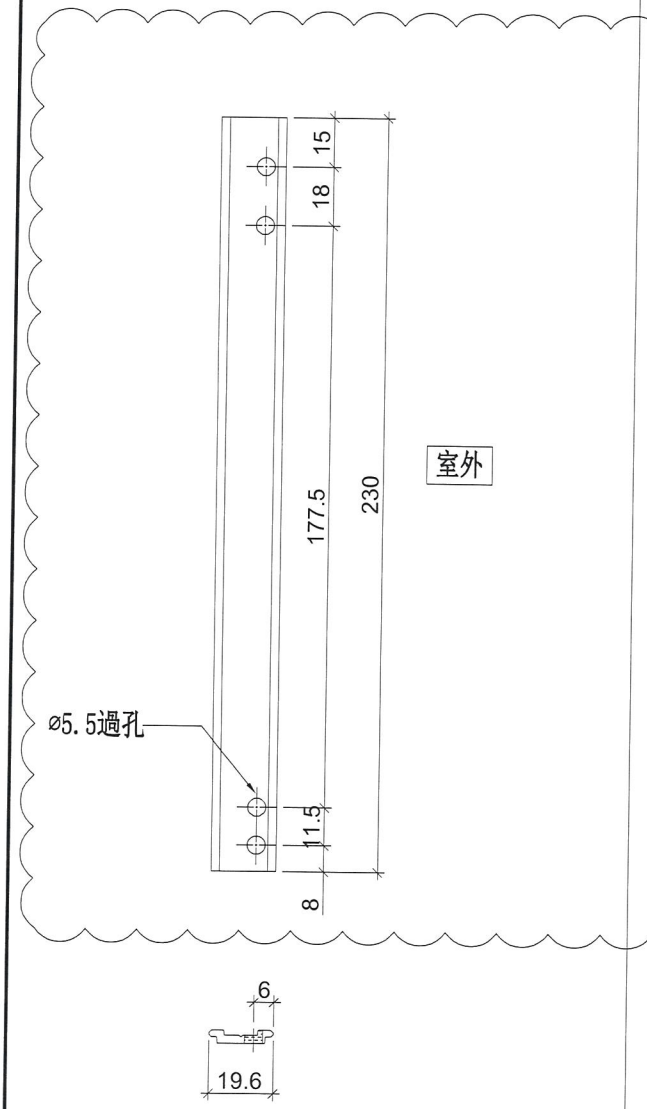

SHL窗頂用

左

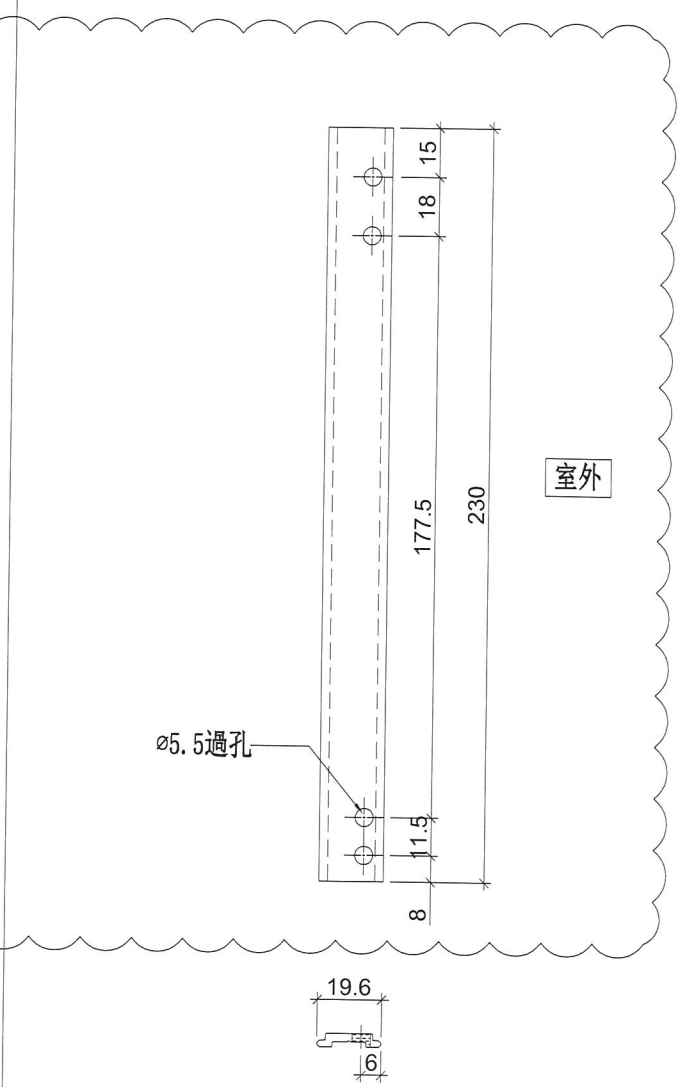

SHL窗底用

名稱	墊巴加工圖	制圖	邱紅	2019.01.09	修改	A		
材料	X85598	復核	謝永林	2019.01.13	日期	2019.02.19		
顏色	EC-DG-S332054 (3塗)	批準			圖號	KY-DB16		

美特鋁質 有限公司
MIDI Aluminium Fabricator Ltd.

工程號	J-837	地盤	觀塘裕民坊

物料編號	數量	使用位置
KY-DB16R	17	SHR窗16"扇撐玉墊巴

物料編號	數量	使用位置
KY-DB16R-1	17	SHR窗16"扇撐玉墊巴

工廠用

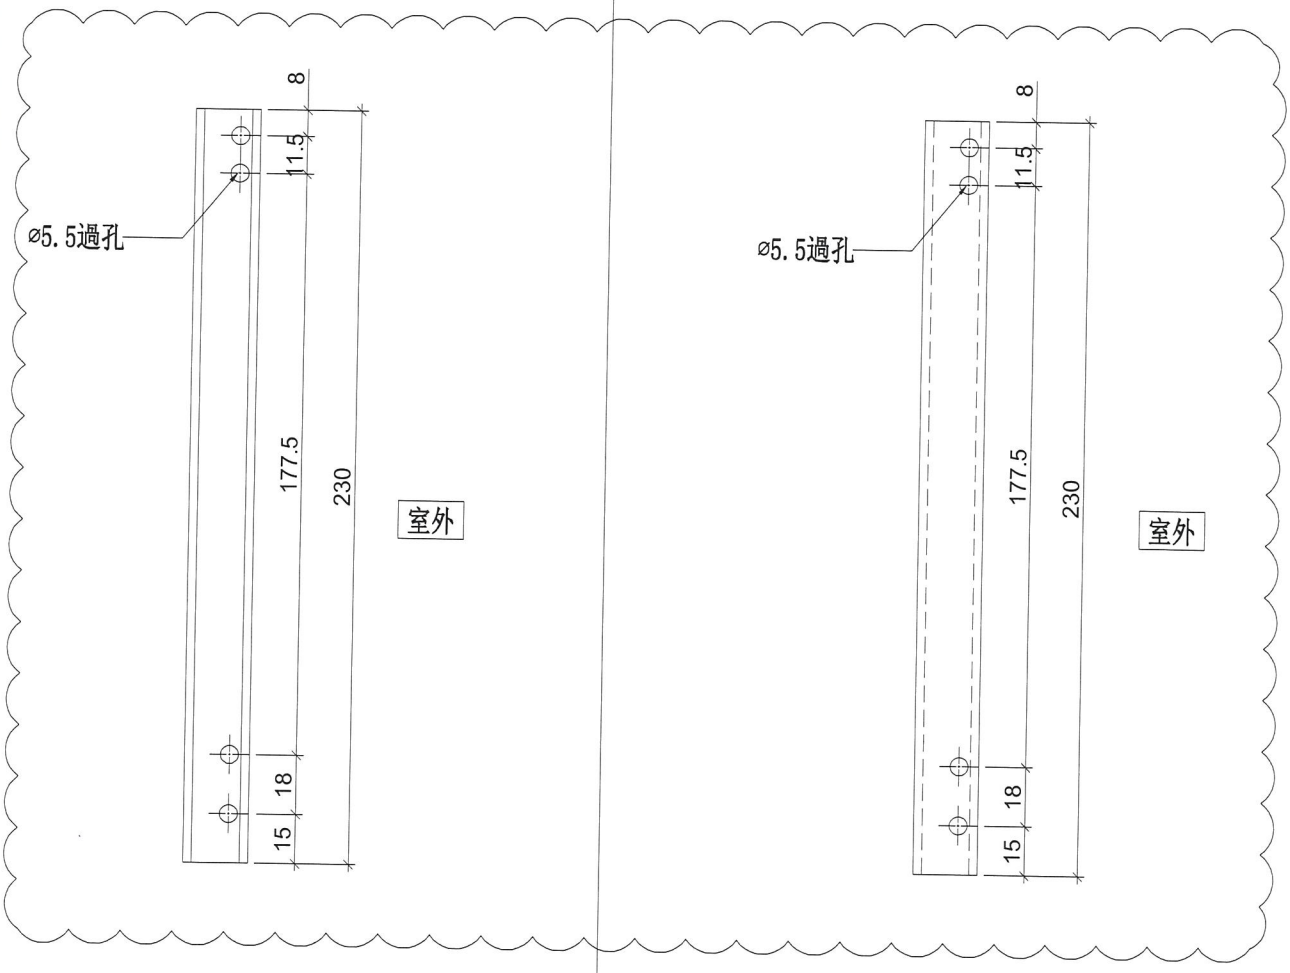

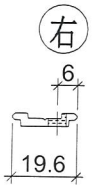

SHR窗頂用

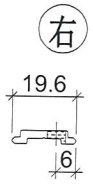

SHR窗底用

名稱	墊巴加工圖	制圖	邱紅	2019.01.09	修改	A		
材料	X85598	復核	謝永林	2019.01.13	日期	2019.02.19		
顏色	EC-DG-S332054 (3塗)	批準			圖號	KY-DB16R		

美特鋁質 有限公司
MIDI Aluminium Fabricator Ltd.

工程號	J-837	地盤	觀塘裕民坊

新增

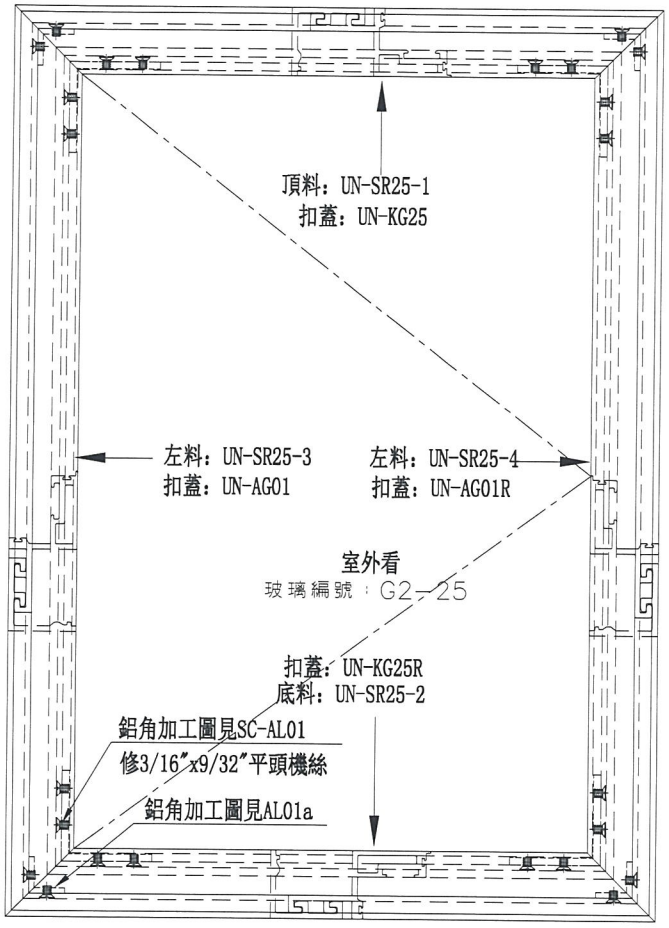

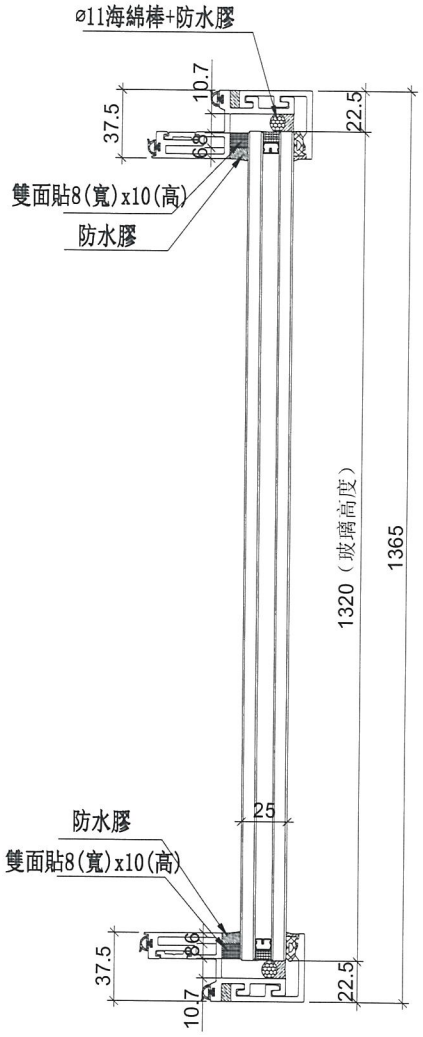

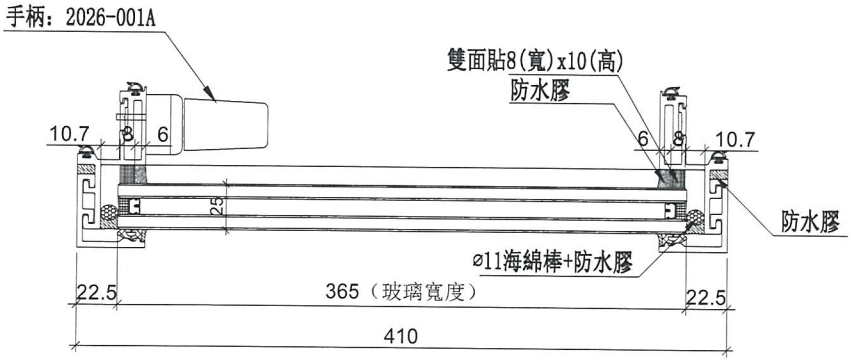

此數量是從UN-SR24挑出

數量	位置	樓層
1	T2CW-J-1	8F

名稱	生窗玉組裝圖	制圖	邱紅	2019.02.19	修改			
材料	-	復核	謝永林	2019.02.20	日期			
顏色	EC-DG-S332054 (3塗)	批準			圖號	UN-SR25		

美特鋁質 有限公司
MIDI Aluminium Fabricator Ltd.

工程號	J-837	地盤	觀塘裕民坊

使用位置	數量
UN-SR25	1

新增

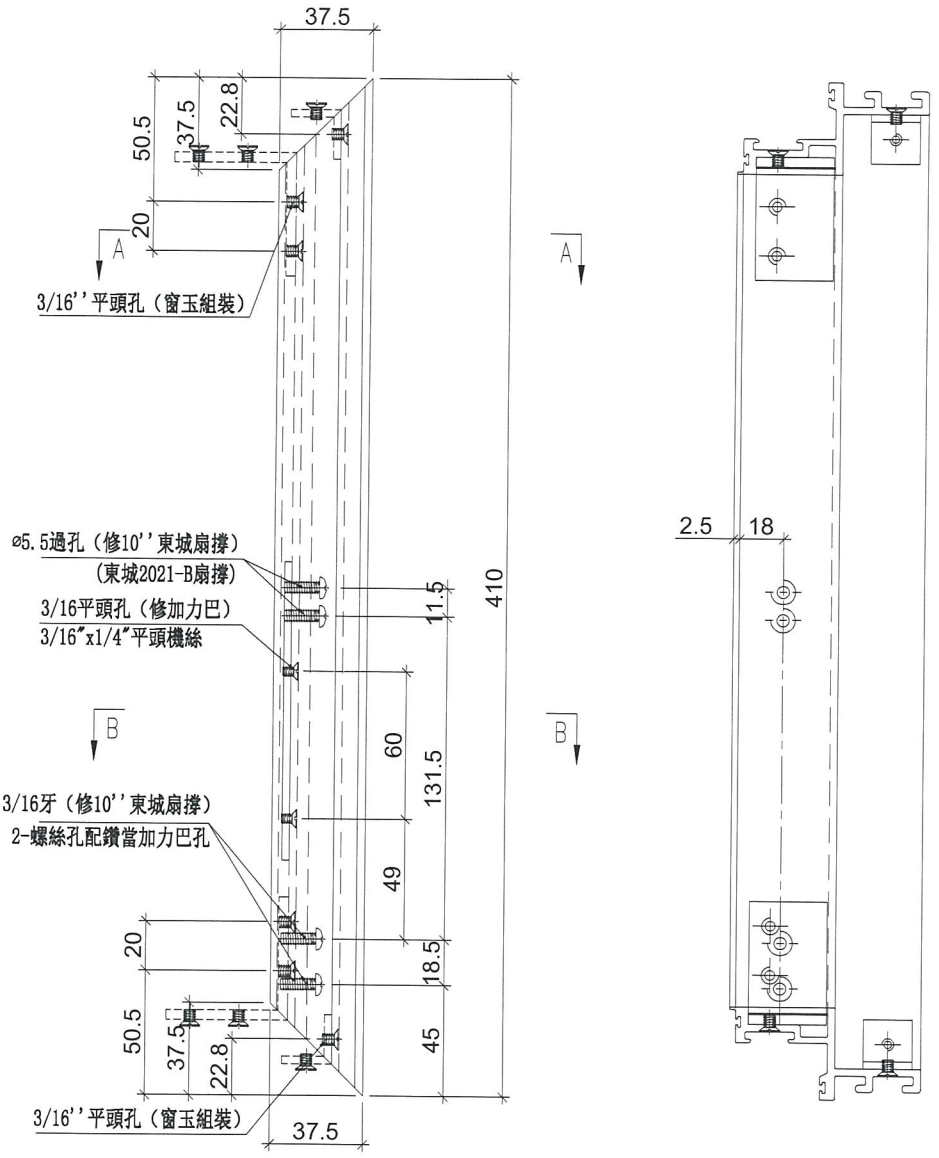

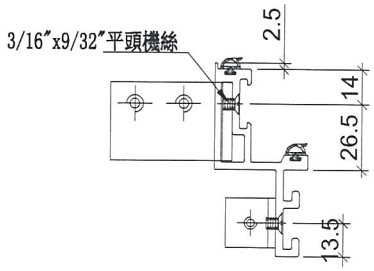

SECION: A－A

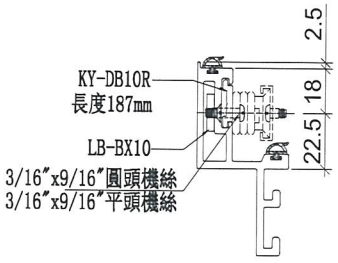

SECION: B－B

名稱	生玉料加工圖	制圖	邱紅	2019.02.19	修改			
材料	X85559	復核	謝永林	2019.02.20	日期			
顏色	EC-DG-S332054 (3塗)	批準			圖號	UN-SR25-1		

美特鋁質 有限公司
MIDI Aluminium Fabricator Ltd.

工程號	J-837	地盤	觀塘裕民坊

使用位置	數量
UN-SR25	1

新增

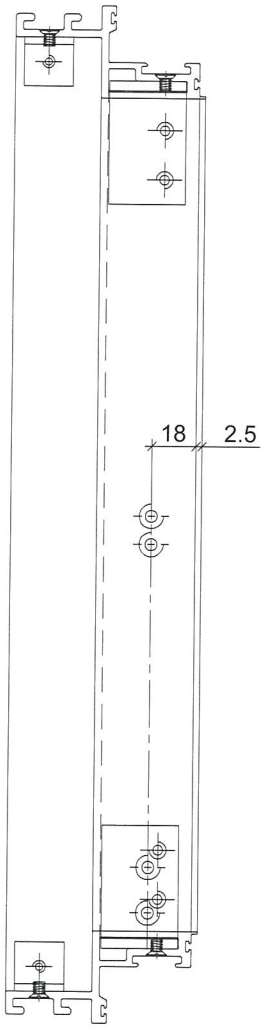

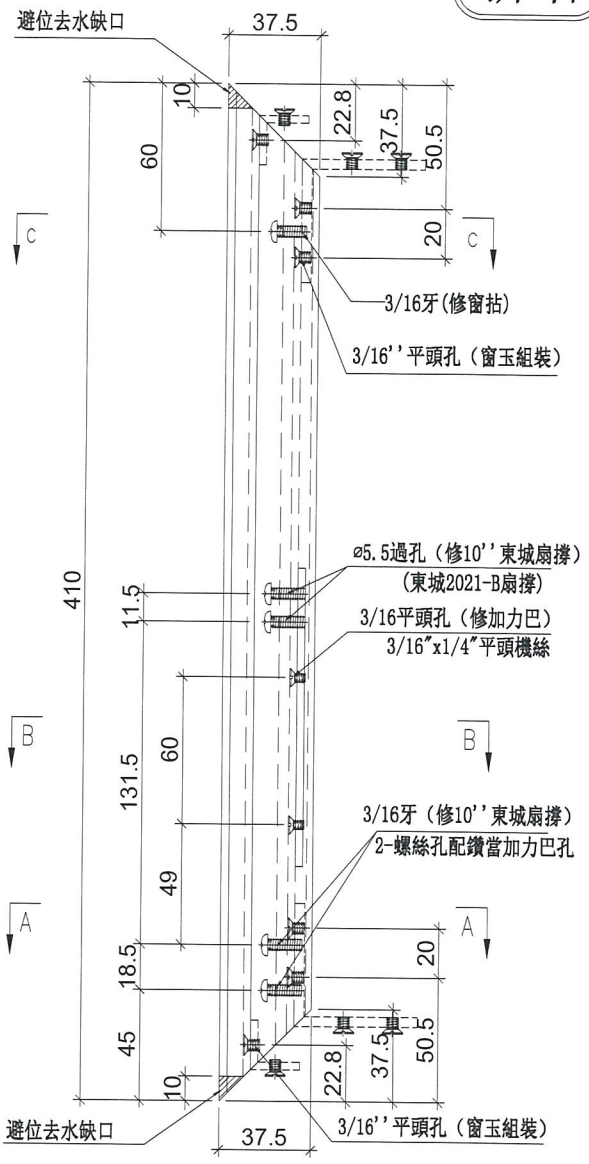

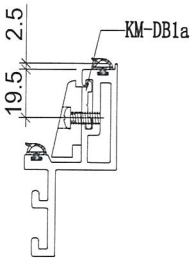

SECION: C－C

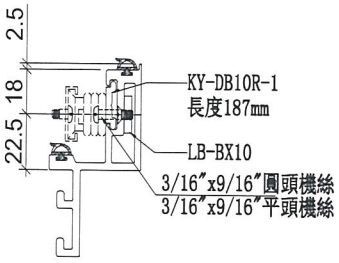

SECION: B－B

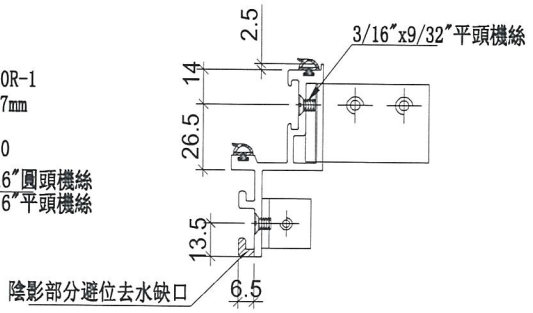

SECION: A－A

名稱	生玉料加工圖	制圖	邱紅	2019.02.19	修改			
材料	X85559	復核	謝永林	2019.02.20	日期			
顏色	EC-DG-S332054 (3塗)	批準			圖號	UN-SR25-2		

美特鋁質 有限公司
MIDI Aluminium Fabricator Ltd.

工程號	J-837	地盤	觀塘裕民坊

使用位置	數量
UN-SR25	1

新增

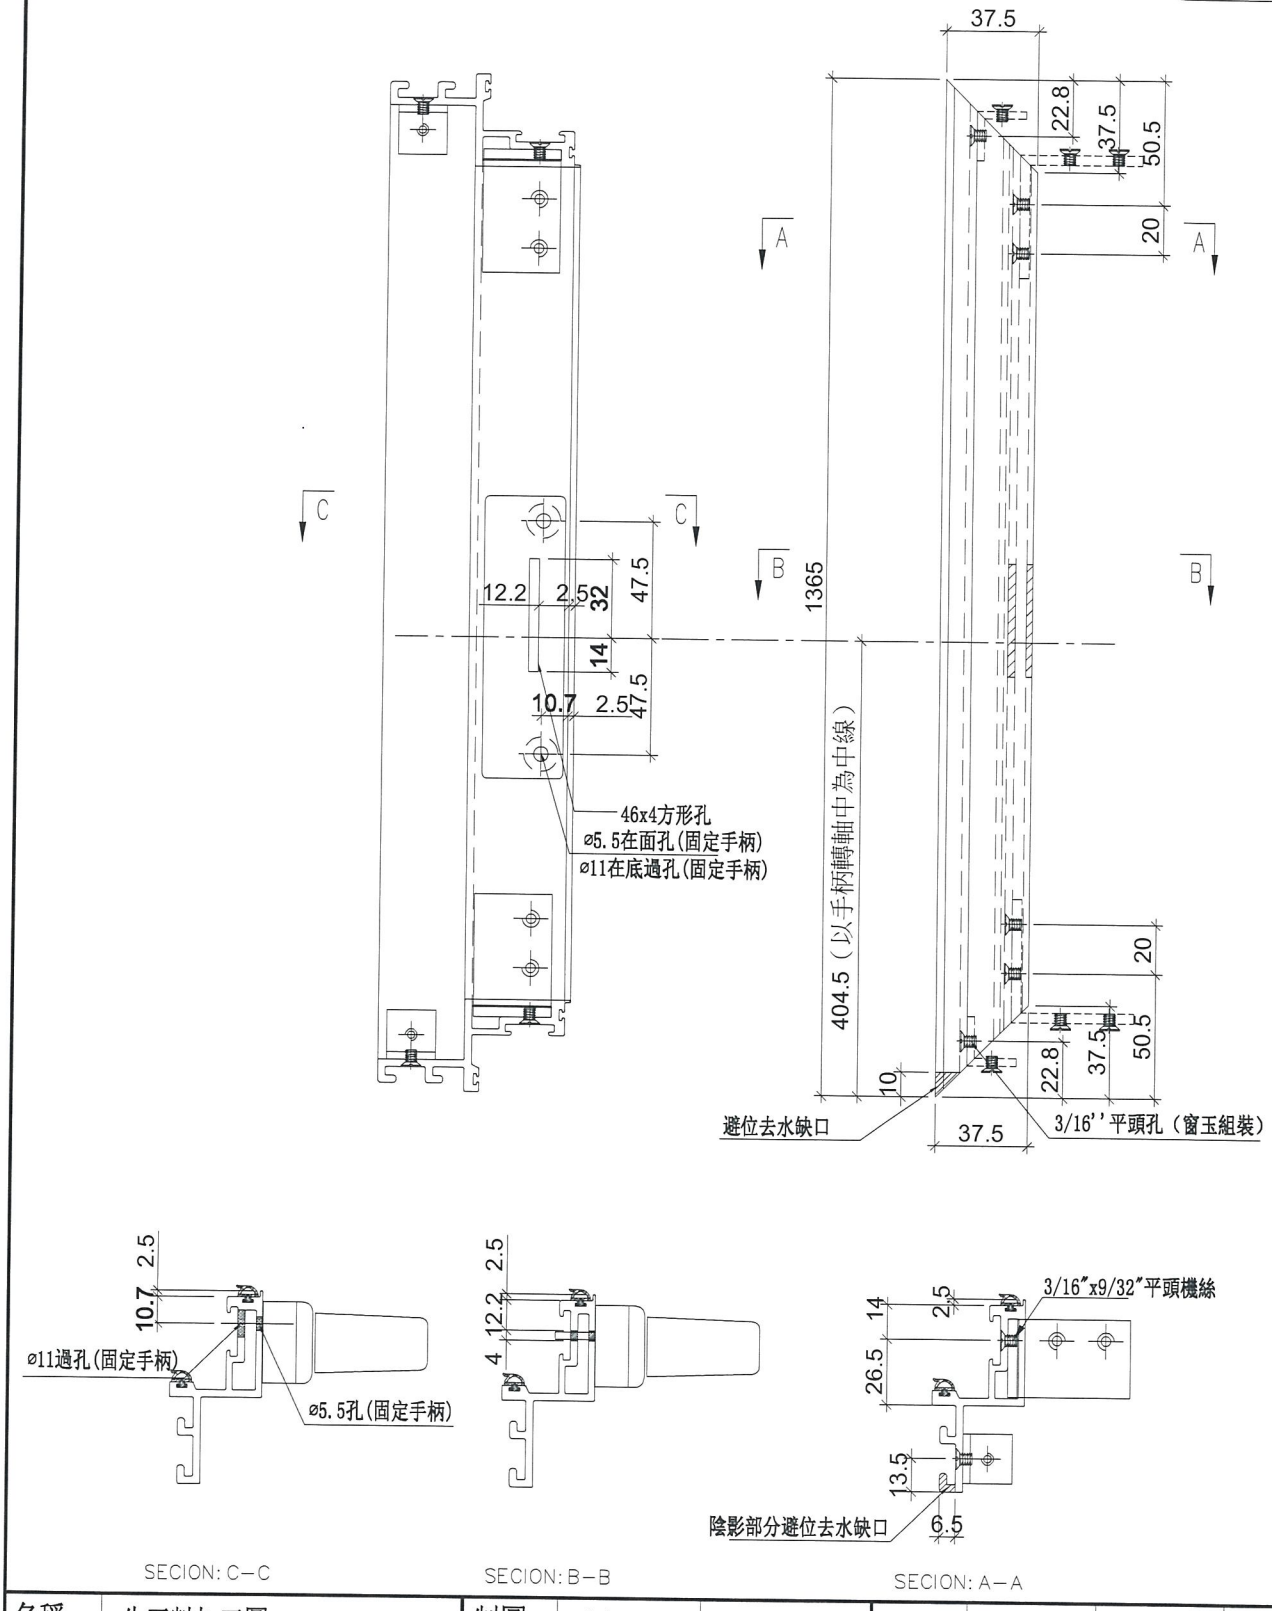

名稱	生玉料加工圖	制圖	邱紅	2019.02.19	修改			
材料	X85559	復核	謝永林	2019.02.20	日期			
顏色	EC-DG-S332054 (3塗)	批準			圖號	UN-SR25-3		

美特鋁質 有限公司
MIDI Aluminium Fabricator Ltd.

工程號	J-837	地盤	觀塘裕民坊

使用位置	數量
UN-SR25	1

新增

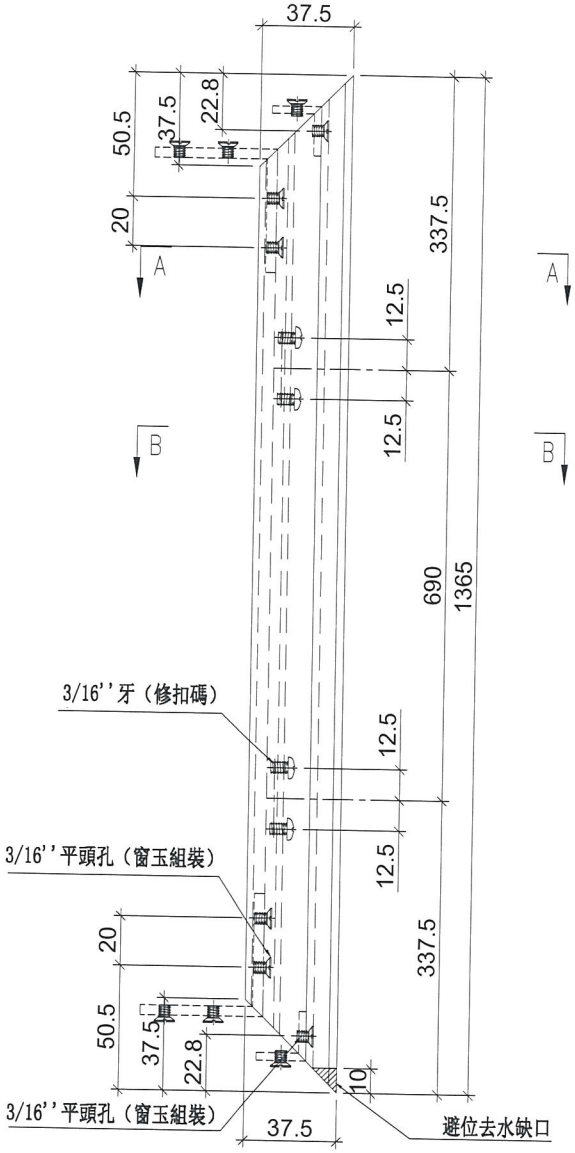

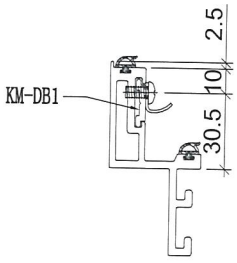

SECION: B-B

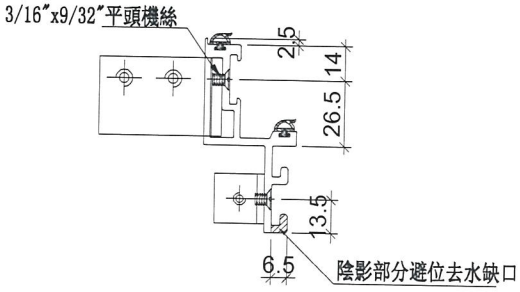

SECION: A-A

名稱	生玉料加工圖	制圖	邱紅	2019.02.19	修改			
材料	X85559	復核	謝永林	2019.02.20	日期			
顏色	EC-DG-S332054 (3塗)	批準			圖號	UN-SR25-4		

美特鋁質 有限公司
MIDI Aluminium Fabricator Ltd.

工程號	J-837	地盤	觀塘裕民坊

新增

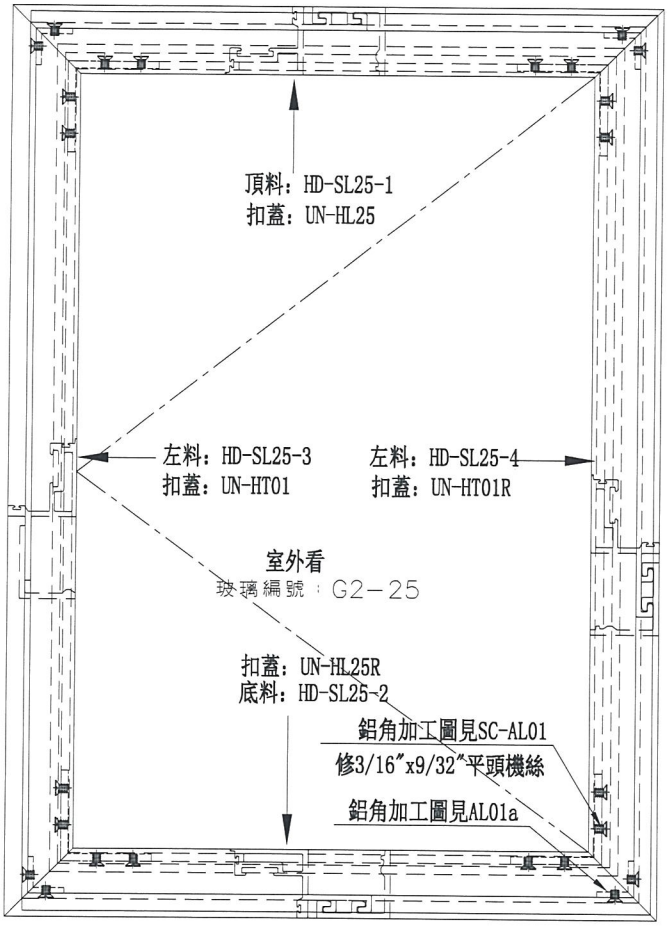

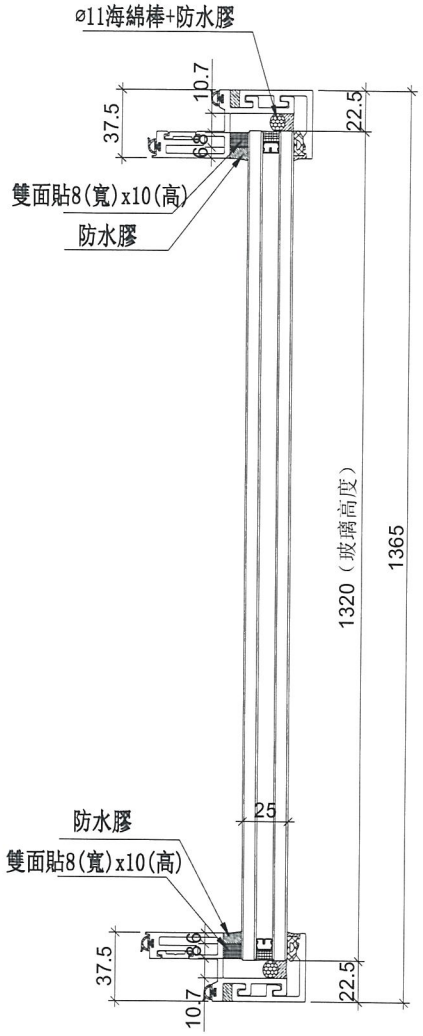

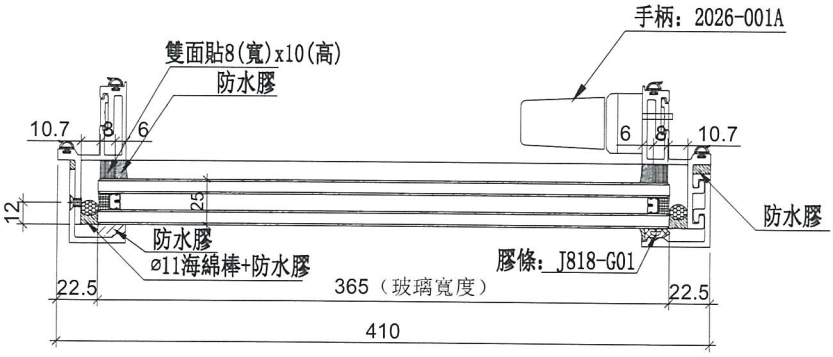

此數量是從HD-SL25挑出

數量	位置	樓層
1	T2CW-K-1	8F

名稱	生窗玉組裝圖	制圖	邱紅	2019.02.19	修改			
材料	-	復核	謝永林	2019.02.20	日期			
顏色	EC-DG-S332054 (3塗)	批準			圖號	HD-SL25		

美特鋁質 有限公司
MIDI Aluminium Fabricator Ltd.

工程號	J-837	地盤	觀塘裕民坊

使用位置	數量
HD-SL25	1

新增

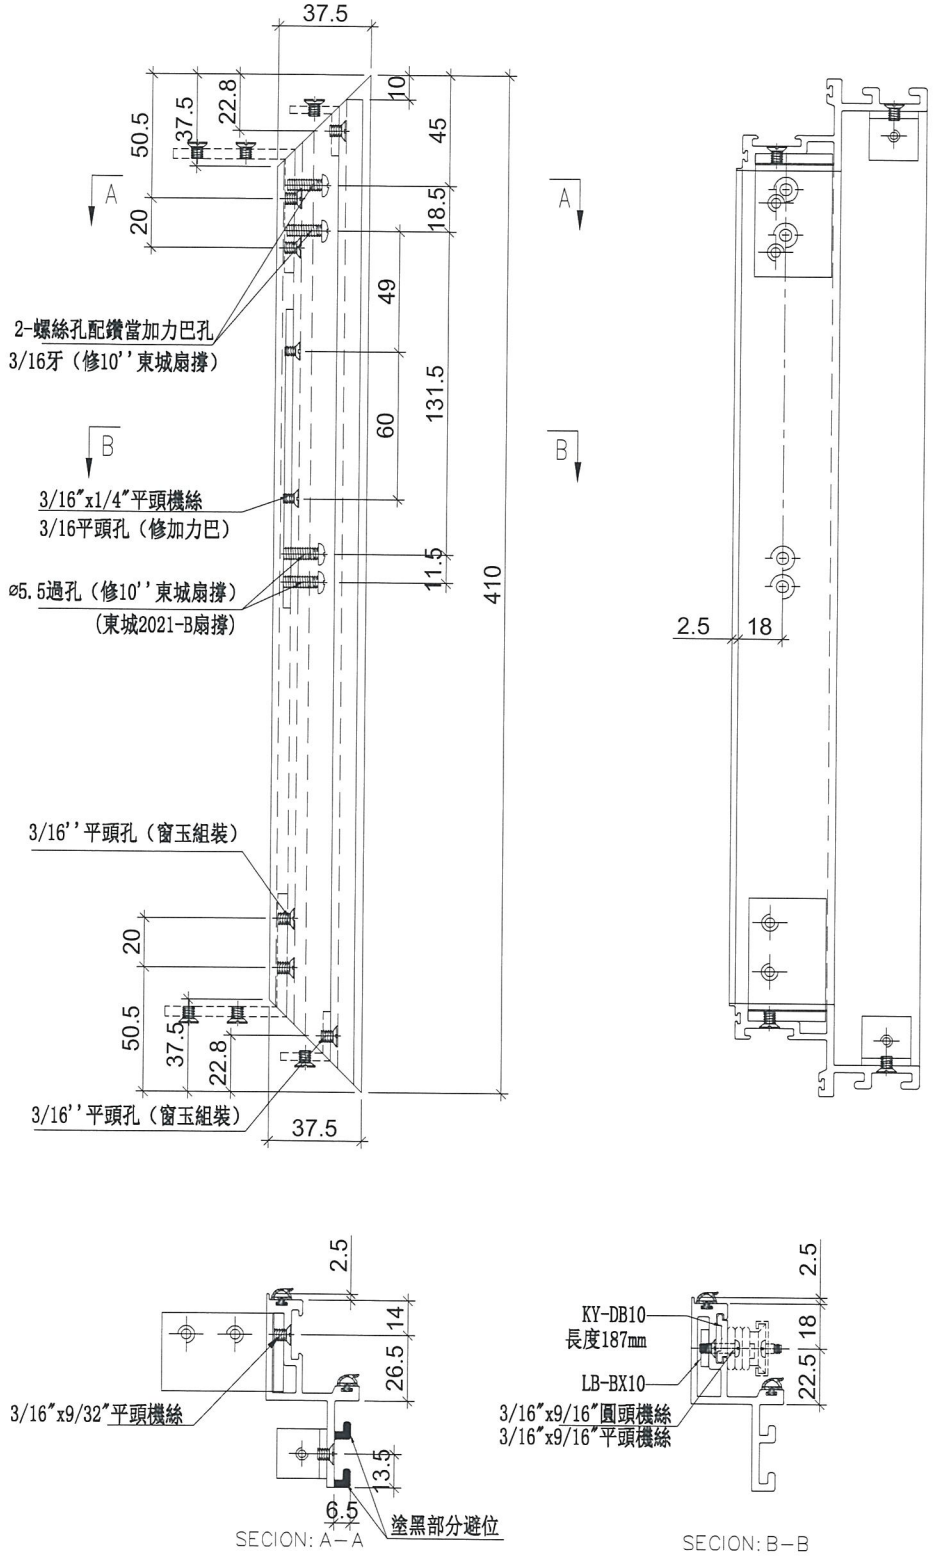

名稱	生玉料加工圖	制圖	邱紅	2019.02.19	修改			
材料	X85559	復核	謝永林	2019.02.20	日期			
顏色	EC-DG-S332054 (3塗)	批準			圖號	HD-SL25-1		

美特鋁質 有限公司
MIDI Aluminium Fabricator Ltd.

工程號	J-837	地盤	觀塘裕民坊

使用位置	數量
HD-SL25	1

新增

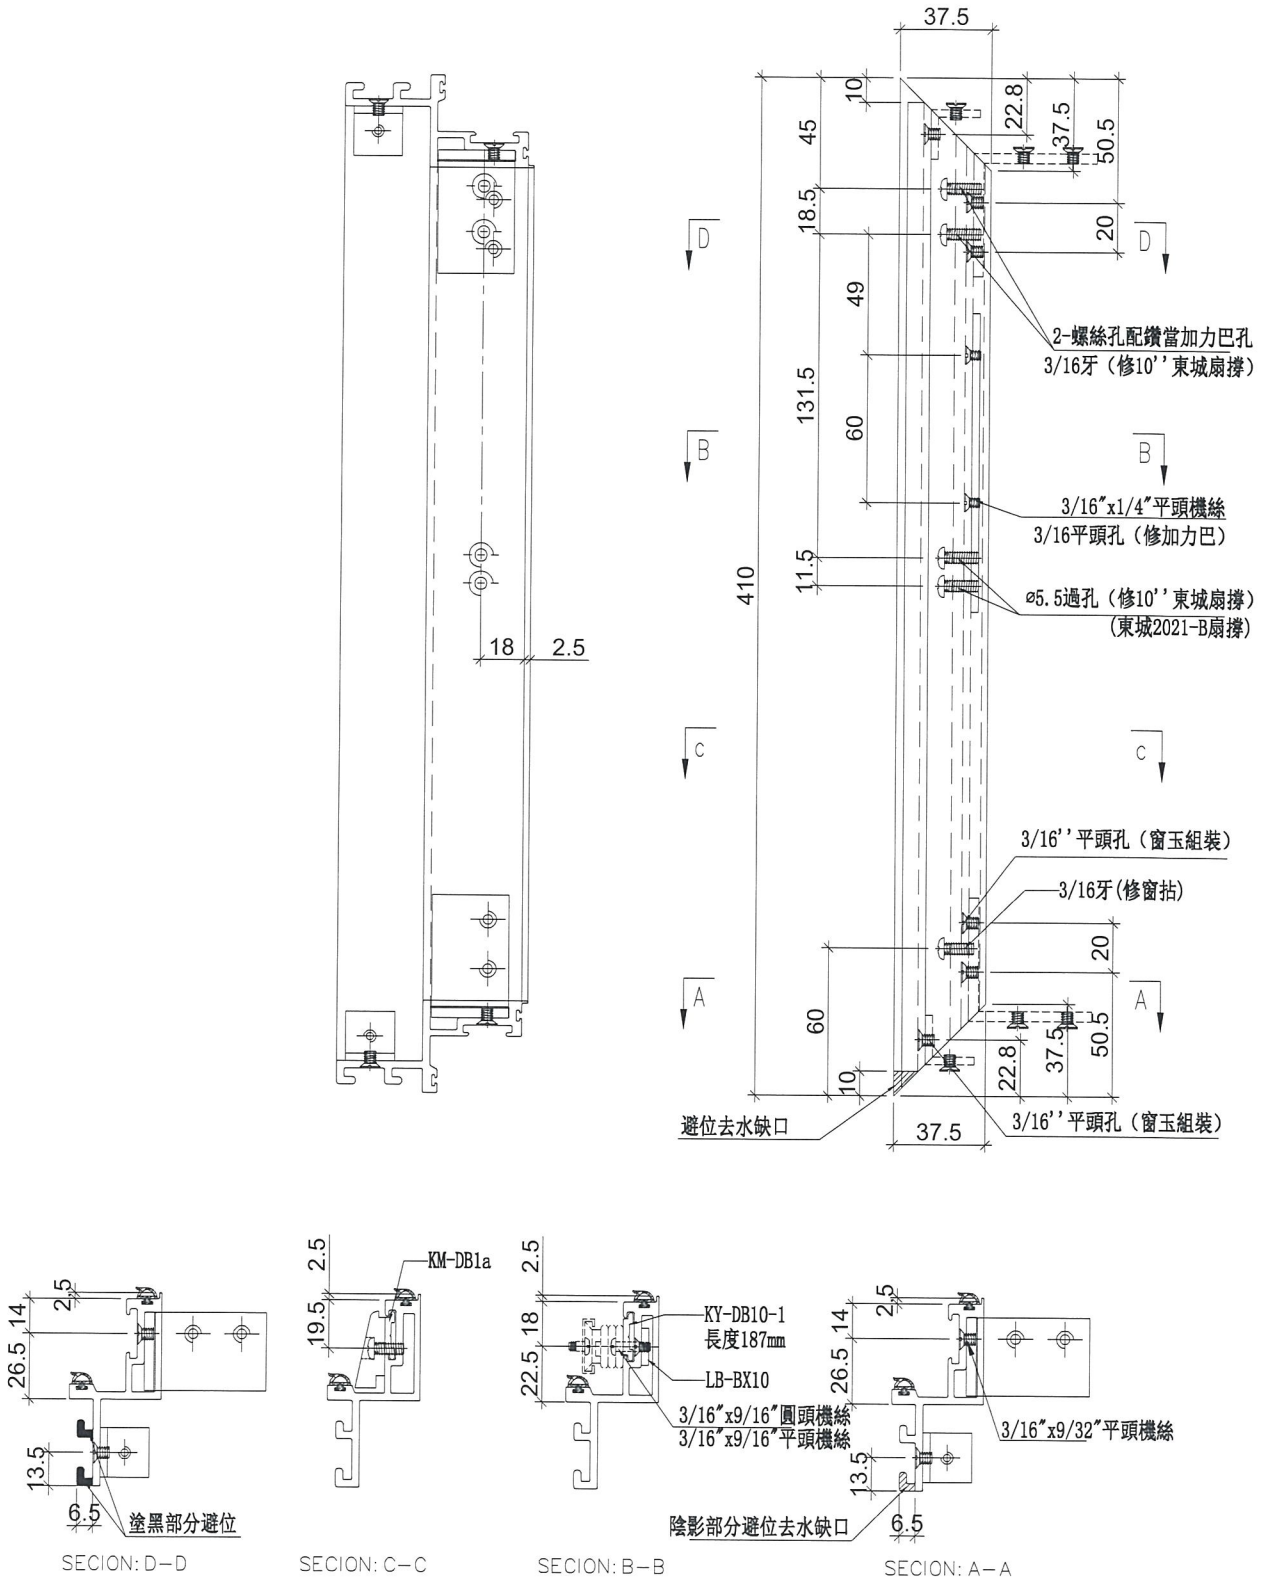

名稱	生玉料加工圖	制圖	邱紅	2019.02.19	修改			
材料	X85559	復核	謝永林	2019.02.20	日期			
顏色	EC-DG-S332054 (3塗)	批準			圖號	HD-SL25-2		

美特鋁質 有限公司
MIDI Aluminium Fabricator Ltd.

工程號	J-837	地盤	觀塘裕民坊

使用位置	數量
HD-SL25	1

新增

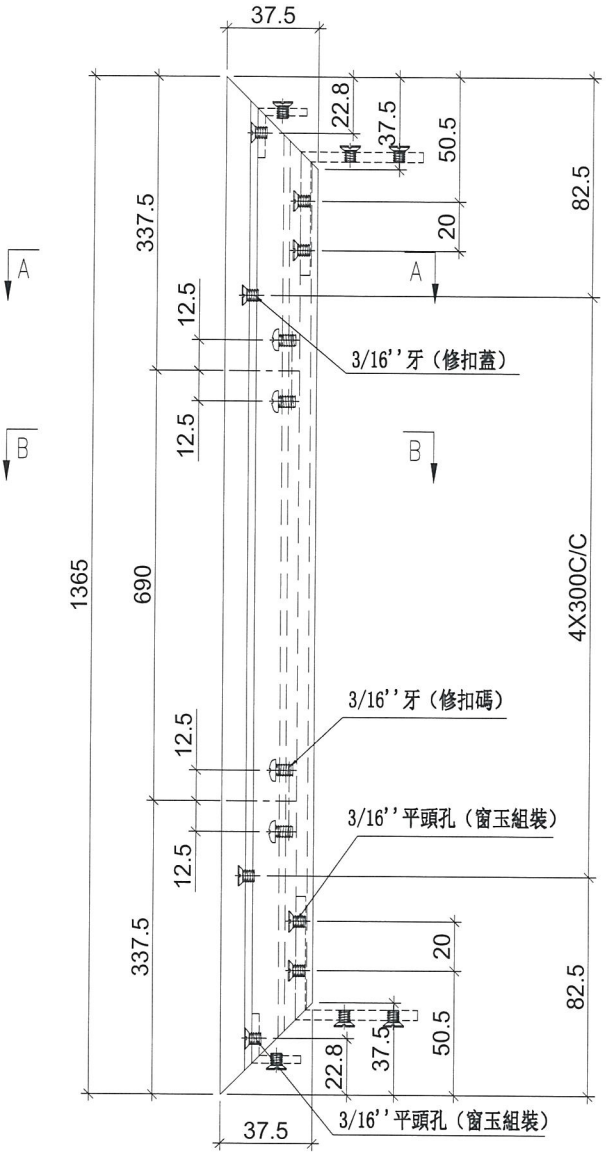

鏜料示意圖

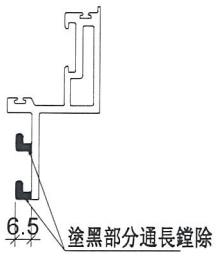

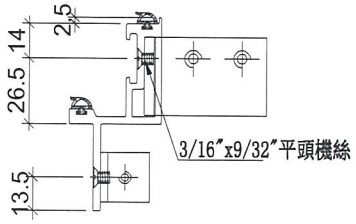

SECION: A－A

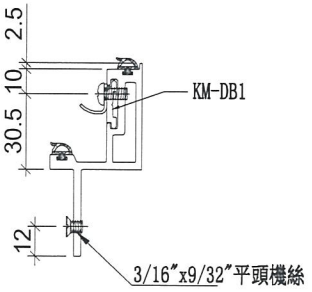

SECION: B－B

名稱	生玉料加工圖	制圖	邱紅	2019.02.19	修改			
材料	X85559	復核	謝永林	2019.02.20	日期			
顏色	EC-DG-S332054 (3塗)	批準			圖號	HD-SL25-3		

美特鋁質 有限公司
MIDI Aluminium Fabricator Ltd.

工程號	J-837	地盤	觀塘裕民坊

使用位置	數量
HD-SL25	1

新增

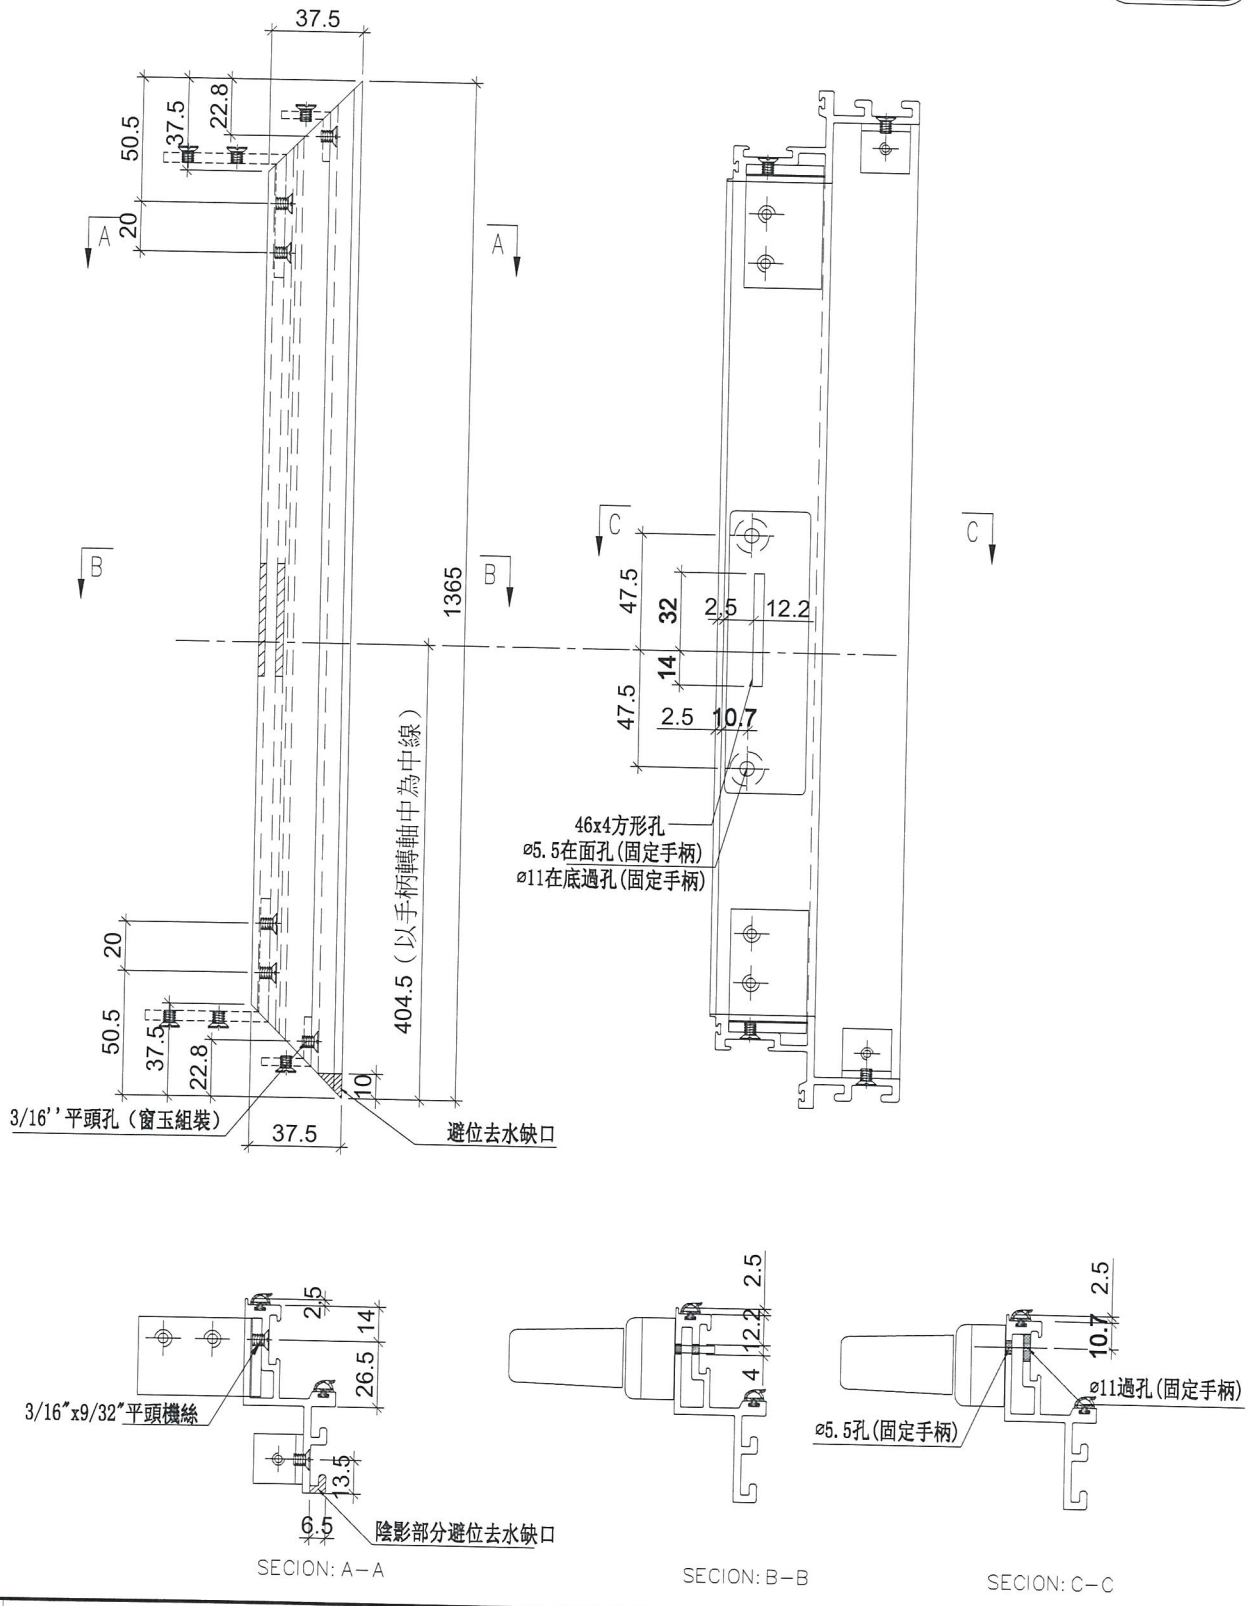

名稱	生玉料加工圖	制圖	邱紅	2019.02.19	修改			
材料	X85559	復核	謝永林	2019.02.20	日期			
顏色	EC-DG-S332054 (3塗)	批準			圖號	HD-SL25-4		

註明：欄河槽UN-LC1, UN-LC2
底部都配個鋁角(SC-AL02)由
地盤安裝

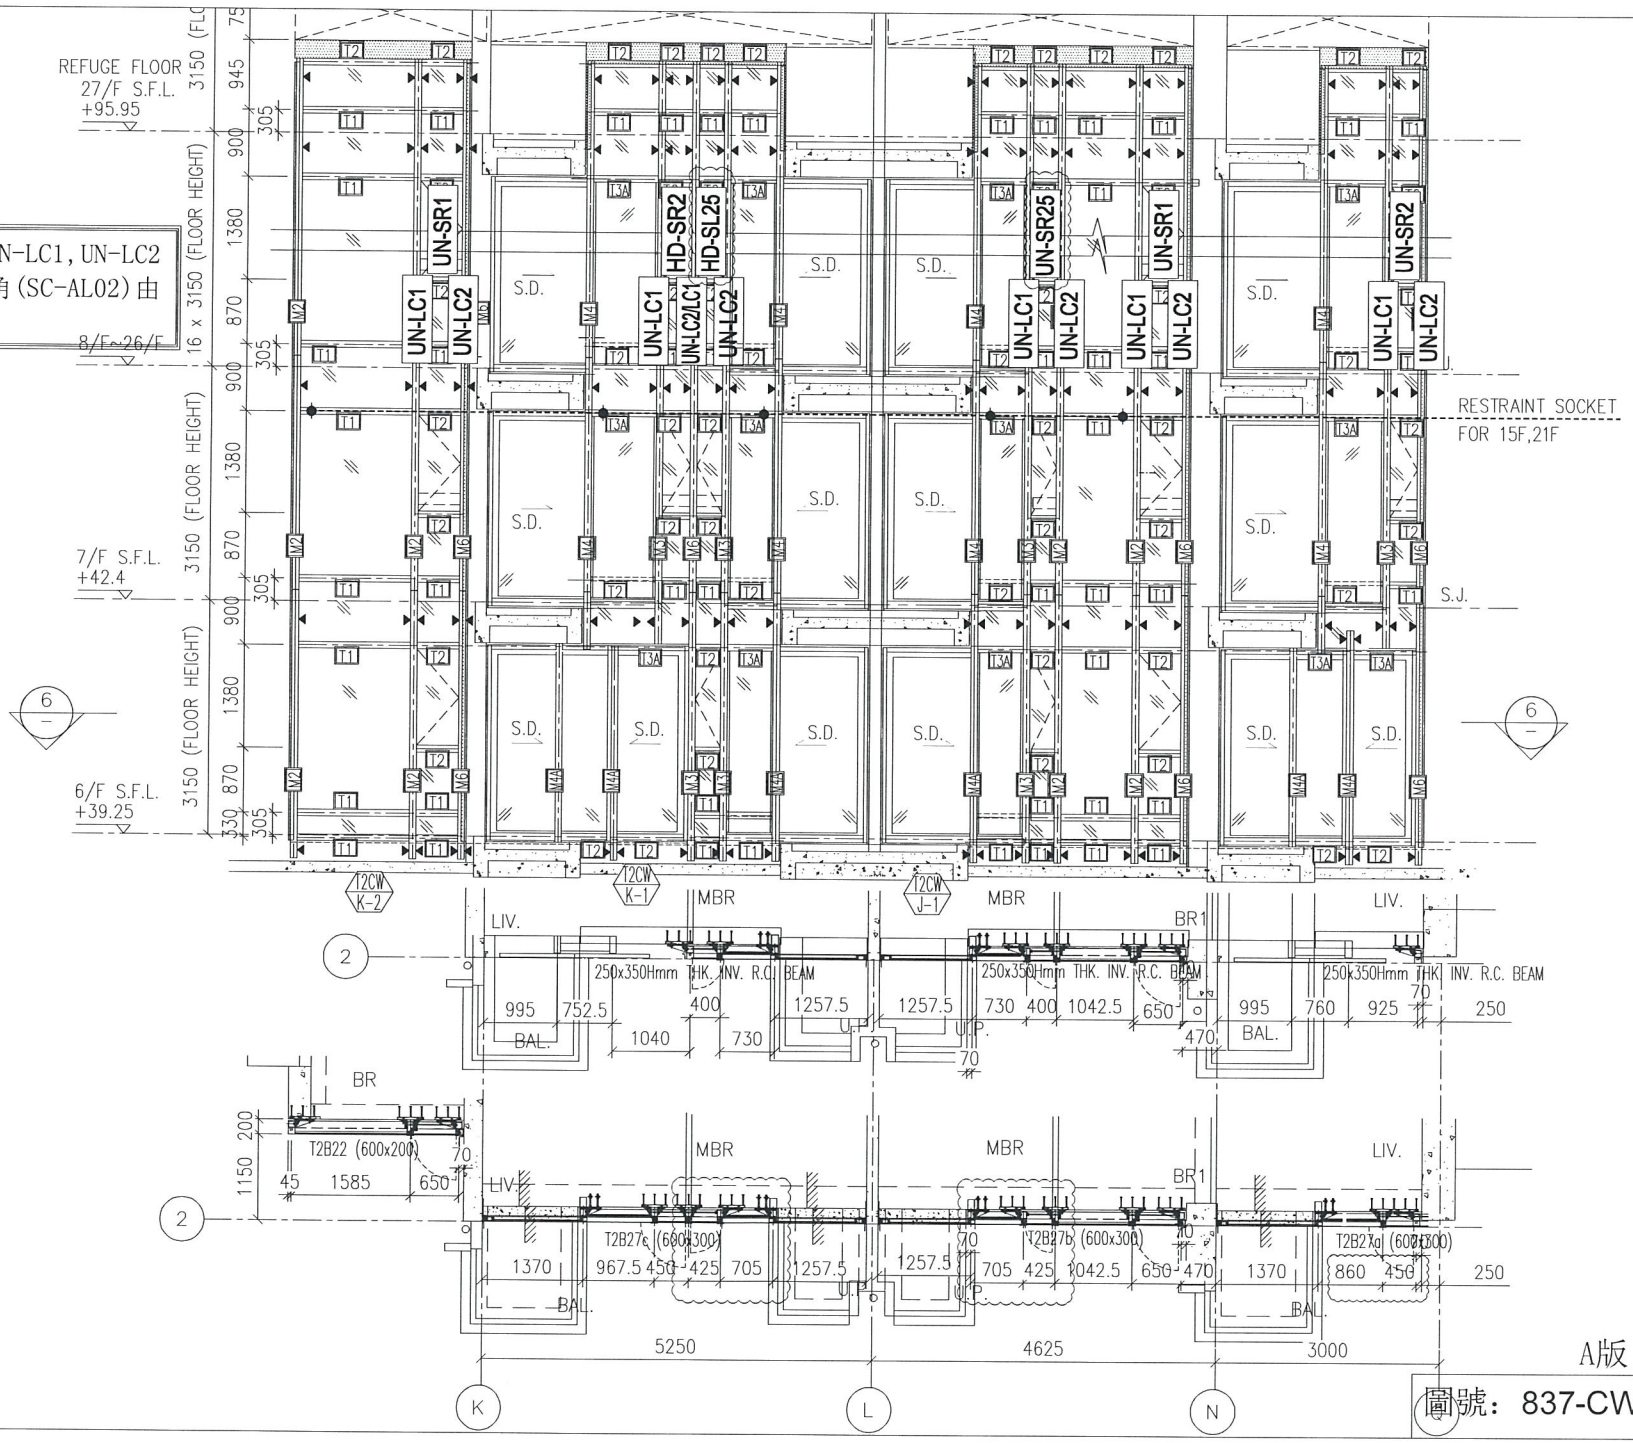

A版

圖號：837-CW-2212