美 特 鋁 質 有 限 公 司
MIDI ALUMINIUM FABRICATOR LTD.

工程指示 / 要求簡箋(E.I.)

工程指示編號：**EI /0139 / 18** 修改版次：**-**

工程編號 ：**J - 837** 工程名稱 ：觀塘裕民坊

工程項目 ：幕牆 大貨(T5)(3 層主企主橫)(10-12/F)

收件人 ：生統 發件人 ： **Eric Liu** 日 期 ：**22/01/2019**

☐要求提供 / ☐確認 事項 ：

( ) 初步鋁料 B.M. ( ) 加工拆圖，然後生產 ( ) 尺寸表

( ) 正式鋁料 B.M. ( ) 技術上資料 / 指示 ( ) 報價

( ) 配件 B.M. ( ) 樣辦或貨品說明書 ( ) 分判合約

( ) 其他 ：_____

內容 ：

因應趕地盤期，請按加工圖加工幕牆鋁料送地盤安裝(T5) (3 層數量)(主企主橫)(10-12/F)

謝謝！ ① 此為回應補拆圖，但地盤趕期的特別個案

請在 **2019/ 01 / 26** 前完成上列要求。 後續需提供正式拆圖才可生產

附：99 頁加工圖，17 頁位置圖 ② T5CW/E-1 因有工人罷工，暫按先前作

+1頁 ③ T5CW/D-2 照生產，但暫不送地盤，詳細跟後面位置圖 (837-CW-251a)

以上項目為:

☐ 原合約工程包 ☐ 原合約工程加 / 減賬 ☐ 新工程報價

原因 :-_____

分發東莞各部門 ：

( )生產技術總監☐連附件 (✓)技術部 ☑連附件 ( )生產部 ☐連附件 ( )機械設計部☐連附件

( )採購部 ☐連附件 (✓)生產統籌部☑連附件

( )質檢部 ☐連附件 ( )會計部 ☐連附件 ( )報關組 ☐連附件 ( )其他 楊榮輝 ☐連附件

分發其他分判：

( ) 王禮秋 ☐連附件

分發香港各部門 ：

( )行政部☐連附件 ( )會計部☐連附件 ( )統籌部☐連附件 (✓)工程部地盤科文 ☑連附件

( )採購部☐連附件 ( )QS 部 ☐連附件 ( )維修部☐連附件 ( )其他 _____☐連附件

傳遞編號： 發件人簽署：

HK0221 /19 項目經理簽署：

美特鋁質有限公司
MIDI Aluminium Fabricator Ltd.

QF005/8

圖則登記表
DRAWING REGISTER

工程名稱 Project Title: 觀塘裕民坊 (T5座) 7F~9F
框架式幕墙 (主企+主橫+部分小配料拆圖)

工程編號 Project No: J-837

接收日期 Receiving Date (適用於客戶圖則)

年										
月										
日										

分發予 Distributed To

發出日期 Issued Date

年	18									
月	12									
日	13									

	圖則編號 Drg. No.	圖則名稱 Drawing Title	修訂編號 Revision No.									
1	SD-ML01	SD中企（外凹）加工圖	-									
2	SD-ML01A	SD中企（外凹）加工圖	-									
3	SD-ML02	雙生企加工圖	-									
4	SD-ML02A	雙生企加工圖	-									
5	SD-ML03	SD中企（外凹）加工圖	-									
6	SD-ML04	雙生企加工圖	-									
7	SD-MR01	雙生企加工圖	-									
8	SD-MR01A	雙生企加工圖	-									
9	SD-MR02	SD中企（外凹）加工圖	-									
10	G-MS01	生梗企加工圖	-									
11	G-MS02	生梗企加工圖	-									
12	G-MS03	雙梗企加工圖	-									
13	G-MS04	雙生企1加工圖	-									
14	G-MS05	生梗企加工圖	-									
15	G-MS06	生梗企加工圖	-									
16	G-MS07	雙生企1加工圖	-									
17	G-MS07R	雙生企1加工圖	-									
18	G-MS08	雙生企1加工圖	-									
19	G-MS08R	雙生企1加工圖	-									
20	G-MS09	雙生企1加工圖	-									
21	G-MS10	雙生企1加工圖	-									
22	G-MS10R	雙生企1加工圖	-									
23	G-MS10AR	生梗企加工圖	-									
24	G-MS09R	雙生企1加工圖	-									
25	G-MS11R	生梗企加工圖	-									

圖則登記表
DRAWING REGISTER

工程名稱 Project Title: 觀塘裕民坊 (T5座) 7F~9F
框架式幕墙 (主企+主橫+部分小配料拆圖)
工程編號 Project No: J-837

接收日期 Receiving Date (適用於客戶圖則)

年										
月										
日										

分發予 Distributed To

發出日期 Issued Date

年	18									
月	12									
日	13									

圖則編號 Drg. No.	圖則名稱 Drawing Title		修訂編號 Revision No.								
G-MS13	生梗企加工圖	26	-								
G-MS13R	生梗企加工圖	27	-								
UN-SD501	SD門頂橫 (SD門用)	28	-								
UN-SD502R	SD門頂橫 (SD門用)	29	-								
UN-SD501a	生梗橫料 (SD門用)	30	-								
UN-SD502aR	生梗橫料 (SD門用)	31	-								
UN-T501	雙梗橫料(外凸) (梗窗用)	32	-								
UN-T501-1	雙梗橫料(外凸) (數據表)	33	-								
UN-T501a	雙梗橫料(外凸) (梗窗用)	34	-								
UN-T501a-1	雙梗橫料(外凸) (數據表)	35	-								
UN-L01	生梗橫料 (生窗用)	36	-								
UN-L01a	生梗橫料 (生窗用)	37	-								
UN-L01S	生梗橫料 (生窗用)	38	-								
UN-L01aS	生梗橫料 (生窗用)	39	-								
UN-L02	生梗橫料 (生窗用)	40	-								
UN-L02a	生梗橫料 (生窗用)	41	-								
UN-L02S	生梗橫料 (生窗用)	42	-								
UN-L02aS	生梗橫料 (生窗用)	43	-								
UN-L16	生梗橫料 (生窗用)	44	-								
UN-L16a	生梗橫料 (生窗用)	45	-								
UN-R01	生梗橫料 (生窗用)	46	-								
UN-R01a	生梗橫料 (生窗用)	47	-								
UN-R01S	生梗橫料 (生窗用)	48	-								
UN-R01aS	生梗橫料 (生窗用)	49	-								
UN-R02	生梗橫料 (生窗用)	50	-								

圖則登記表
DRAWING REGISTER

工程名稱 Project Title: 觀塘裕民坊 (T5座) 7F~9F
框架式幕墙 (主企+主橫+部分小配料拆圖)
工程編號 Project No: J-837

分發予 Distributed To

接收日期 Receiving Date (適用於客戶圖則)

年 月 日

發出日期 Issued Date

年 18 月 12 日 13

圖則編號 Drg. No.	圖則名稱 Drawing Title		修訂編號 Revision No.
UN-R02a	生梗橫料（生窗用）	51	-
UN-R02S	生梗橫料（生窗用）	52	-
UN-R02aS	生梗橫料（生窗用）	53	-
UN-R20S	生梗橫料（生窗用）	54	-
UN-R20aS	生梗橫料（生窗用）	55	-
UN-L01b	雙梗橫料（外凸）	56	-
UN-L01b-1	雙梗橫料（外凸）（數據表）	57	-
UN-L01bS	雙梗橫料（外凸）	58	-
UN-L01bS-1	雙梗橫料（外凸）（數據表）	59	-
UN-L02b	雙梗橫料（外凸）	60	-
UN-L02b-1	雙梗橫料（外凸）（數據表）	61	-
UN-L02bS	雙梗橫料（外凸）	62	-
UN-L02bS-1	雙梗橫料（外凸）（數據表）	63	-
UN-L16b	雙梗橫料（外凸）	64	-
UN-R01b	雙梗橫料（外凸）	65	-
UN-R01b-1	雙梗橫料（外凸）（數據表）	66	-
UN-R01bS	雙梗橫料（外凸）	67	-
UN-R02b	雙梗橫料（外凸）	68	-
UN-R02b-1	雙梗橫料（外凸）（數據表）	69	-
UN-R02bS	雙梗橫料（外凸）	70	-
UN-R02bS-1	雙梗橫料（外凸）（數據表）	71	-
UN-R20bS	雙梗橫料（外凸）	72	-
ZS-U01	SD中柱底座加工圖	73	-
ZS-U01R	SD中柱底座加工圖	74	-
TD-M05	SD中柱底座加工圖	75	-

圖則登記表
DRAWING REGISTER

工程名稱 Project Title: 觀塘裕民坊 (T5座) 7F~9F 框架式幕墙 (主企+主橫+部分小配料拆圖)
工程編號 Project No: J-837

分發予 Distributed To

接收日期 Receiving Date (適用於客戶圖則)										
年										
月										
日										

發出日期 Issued Date										
年	18									
月	12									
日	13									

圖則編號 Drg. No.	圖則名稱 Drawing Title		修訂編號 Revision No.								
TD-M05R	SD中柱底座加工圖	76	-								
UN-SE1	雙生托加工圖	77	-								
UN-SE1R	雙生托加工圖	78	-								
UN-SE2	雙生托加工圖	79	-								
LJ-C01	鋁角加工圖	80	-								
LJ-C01R	鋁角加工圖	81	-								
LJ-C02	鋁角加工圖	82	-								
LJ-C02R	鋁角加工圖	83	-								
LJ-C03	鋁角加工圖	84	-								
LJ-C03R	鋁角加工圖	85	-								
FD-L01	鋁角加工圖	86	-								
FD-L01R	鋁角加工圖	87	-								
SZ-Y01	鋁角加工圖	88	-								
SZ-Y01R	鋁角加工圖	89	-								
SC-AL03	鋁角加工圖	90	-								
SC-AL04	鋁角加工圖	91	-								
SC-AL05	鋁巴加工圖	92	-								
Z-A01	Z字碼加工圖	93	-								
W-TX1	雙梗企套芯加工圖	94	-								
W-TX2	生梗企套芯加工圖	95	-								
W-TX2R	生梗企套芯加工圖	96	-								
W-TX3	雙生企套芯加工圖	97	-								
CW-JT01	膠條安裝位置圖	98	-								
CW-JT02	膠條安裝位置圖	99	-								
J837-CW-2501	安裝位置圖	100	-								

圖則登記表
DRAWING REGISTER

工程名稱 Project Title:	觀塘裕民坊 (T5座) 7F~9F 框架式幕墙 (主企+主橫+部分小配料拆圖)
工程編號 Project No:	J-837

接收日期 Receiving Date (適用於客戶圖則)

年										
月										
日										

分發予 Distributed To

發出日期 Issued Date

年	18									
月	12									
日	13									

圖則編號 Drg. No.	圖則名稱 Drawing Title		修訂編號 Revision No.								
J837-CW-2502	安裝位置圖	101	-								
J837-CW-2503	安裝位置圖	102	-								
J837-CW-2504	安裝位置圖	103	-								
J837-CW-2505	安裝位置圖	104	-								
J837-CW-2506	安裝位置圖	105	-								
J837-CW-2507	安裝位置圖	106	-								
J837-CW-2508	安裝位置圖	107	-								
J837-CW-2509	安裝位置圖	108	-								
J837-CW-2510	安裝位置圖	109	-								
J837-CW-2511	安裝位置圖	110	-								
J837-CW-2512	安裝位置圖	111	-								

美特鋁質 有限公司
MIDI Aluminium Fabricator Ltd.


工程號	J-837	地盤	觀塘裕民坊


數量	位置	樓層
3	T5CW-N-1	7F~9F
3	T5CW-L-1	7F~9F
3	T5CW-H-2	7F~9F
3	T5CW-H-1	7F~9F
3	T5CW-F-2	7F~9F
3	T5CW-F-1	7F~9F
3	T5CW-D-2	7F~9F
3	T5CW-D-1	7F~9F
2	T5CW-C-1	7F~8F
3	T5CW-A-3	7F~9F

左SD生右SD梗

*請用A3紙打印

*注意:
螺絲鑽平頭孔專宜，請留意M5及3/16"要沉頭（90° X ø10），供修螺絲后唧膠用

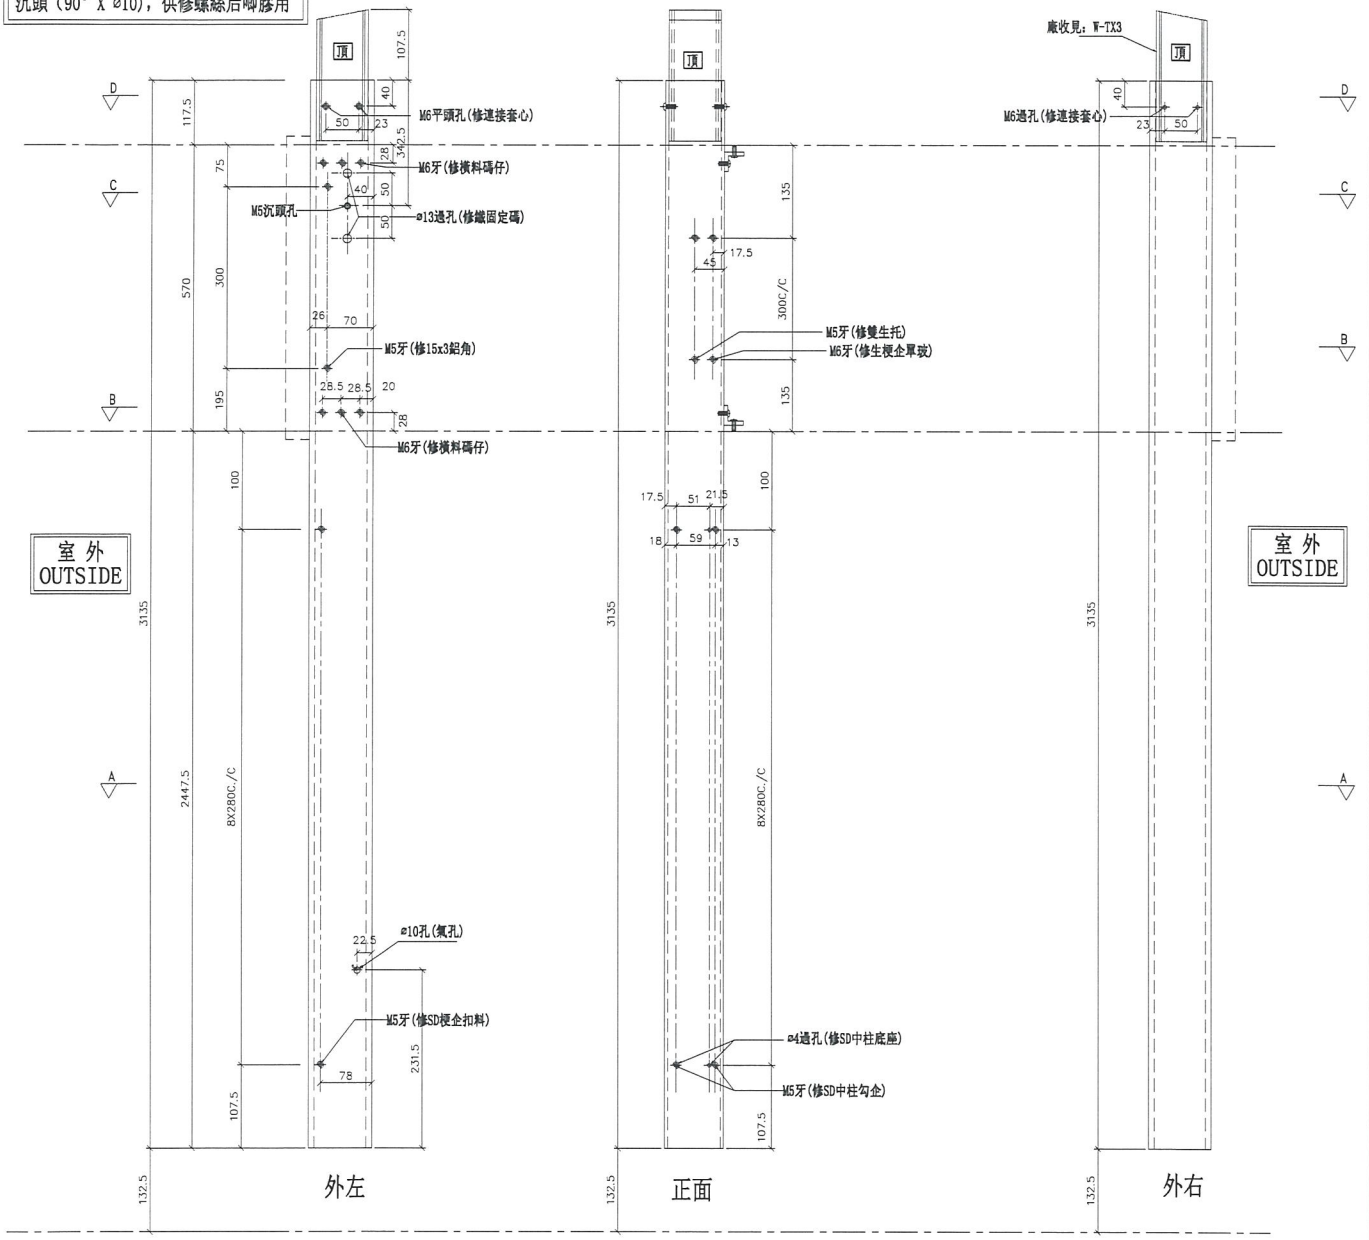

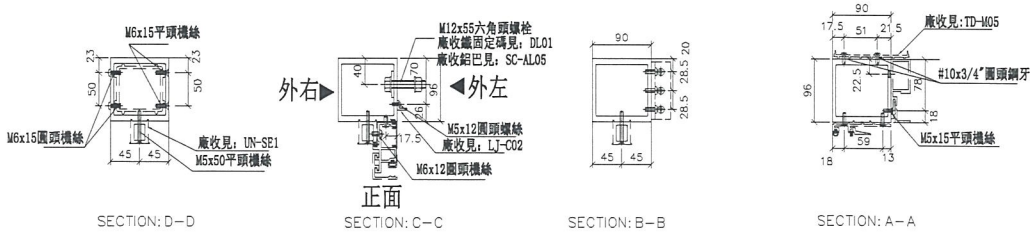

名稱	SD中企（外凹）	制圖	羅志光	2018.12.07	修改			
材料	X85548	復核	謝永林	2018.12.13	日期			
顏色	EC-DG-S332054 (3塗)	批準			圖號	SD-ML01		


美特鋁質 有限公司
MIDI Aluminium Fabricator Ltd.


工程號	J-837	地盤	觀塘裕民坊

數量	位置	樓層
3	T5CW-JK-1	7F~9F


SD雙主企位用 *請用A3紙打印

*注意:
螺絲鑽平頭孔事宜，請留意M5及3/16"要沉頭（90° X ⌀10），供修螺絲后啲膠用

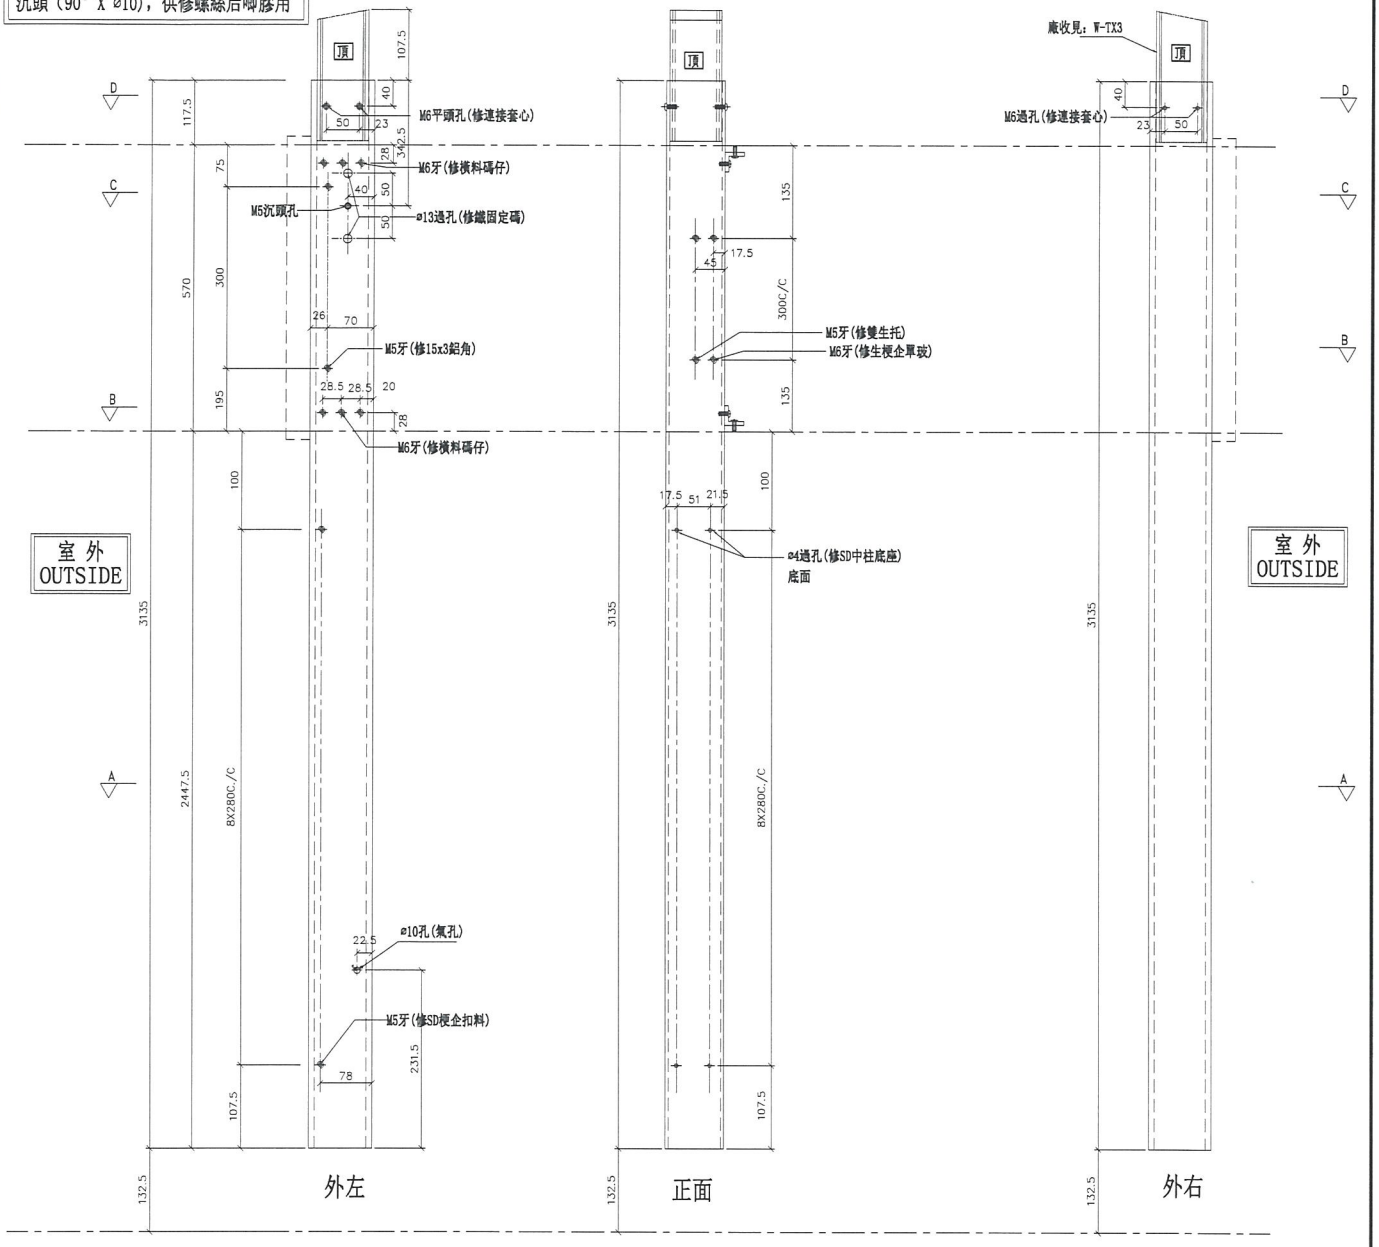


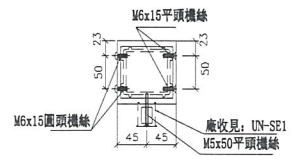


SECTION: D-D

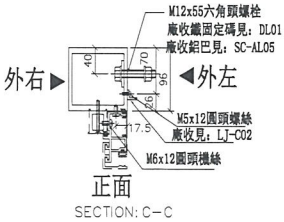

SECTION: C-C

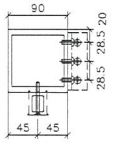
SECTION: B-B

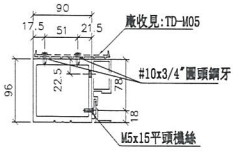

SECTION: A-A


名稱	SD中企（外凹）	制圖	羅志光	2018.12.07	修改			
材料	X85548	復核	謝永林	2018.12.13	日期			
顏色	EC-DG-S332054 (3塗)	批準			圖號	SD-ML01A		


美特鋁質 有限公司
MIDI Aluminium Fabricator Ltd.

工程號	J-837	地盤	觀塘裕民坊

左SD梗右SHR　*請用A3紙打印

數量	位置	樓層
3	T5CW-N-1	7F~9F
3	T5CW-L-1	7F~9F
3	T5CW-H-2	7F~9F
3	T5CW-H-1	7F~9F
3	T5CW-F-2	7F~9F
3	T5CW-F-1	7F~9F
3	T5CW-D-2	7F~9F
3	T5CW-D-1	7F~9F
2	T5CW-C-1	7F~9F
3	T5CW-A-3	7F~9F

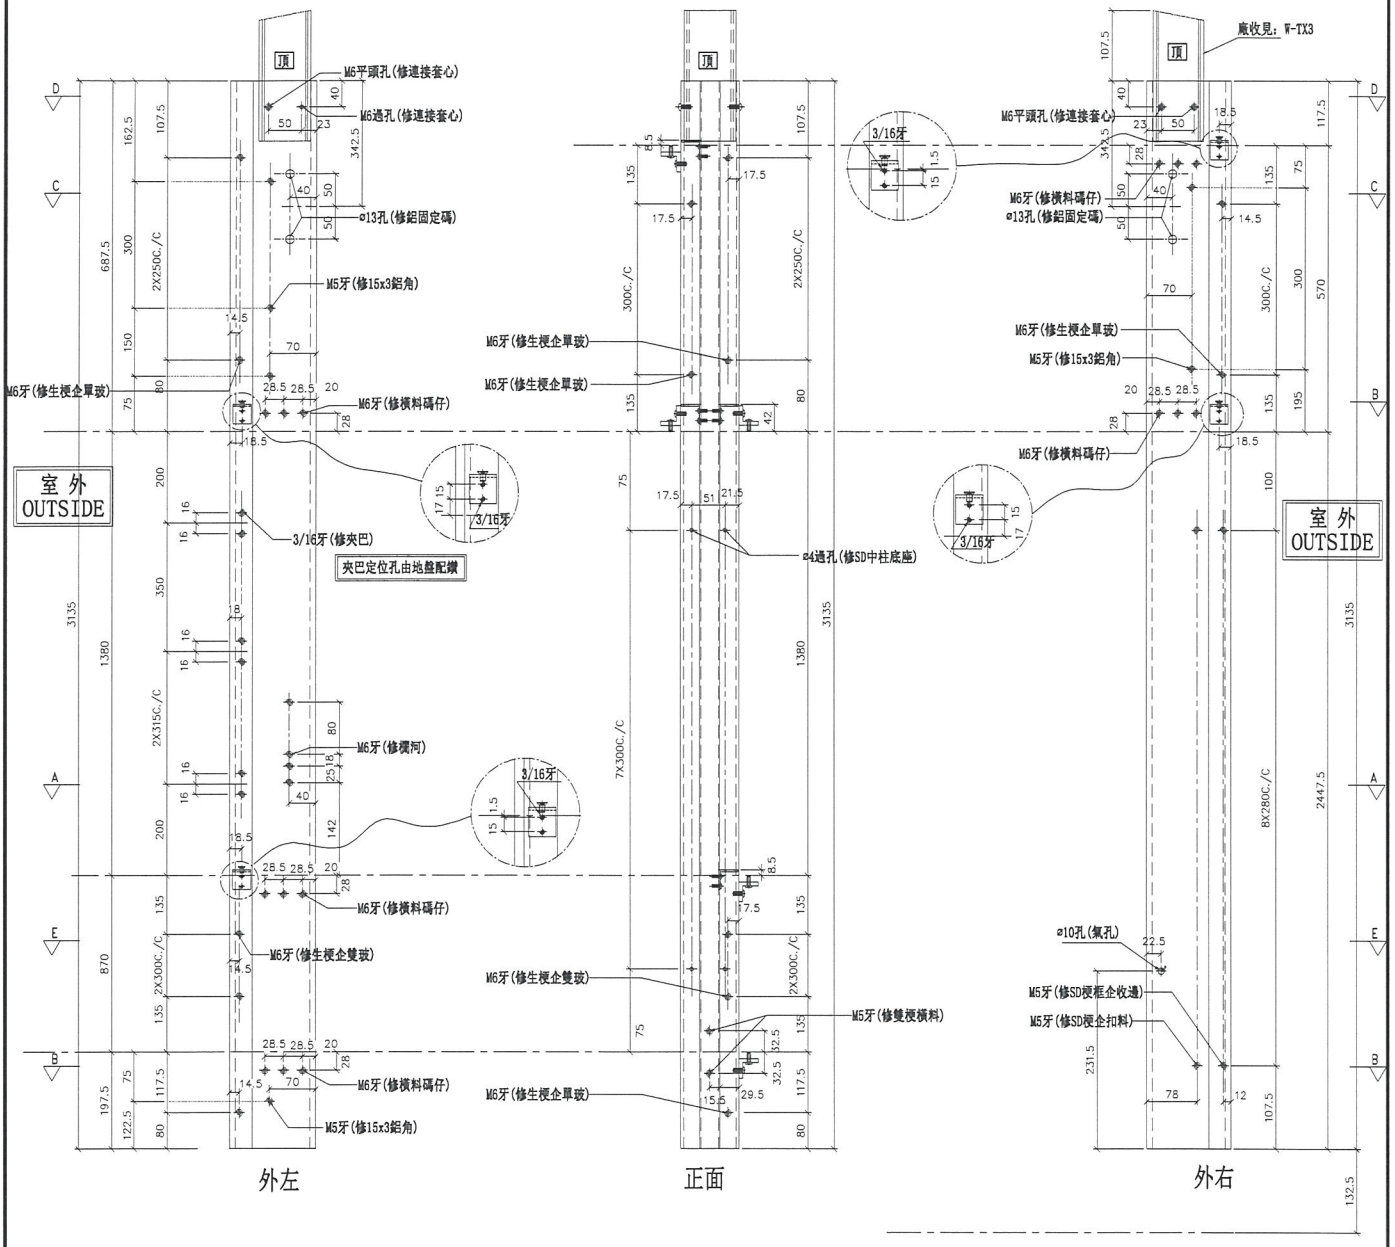

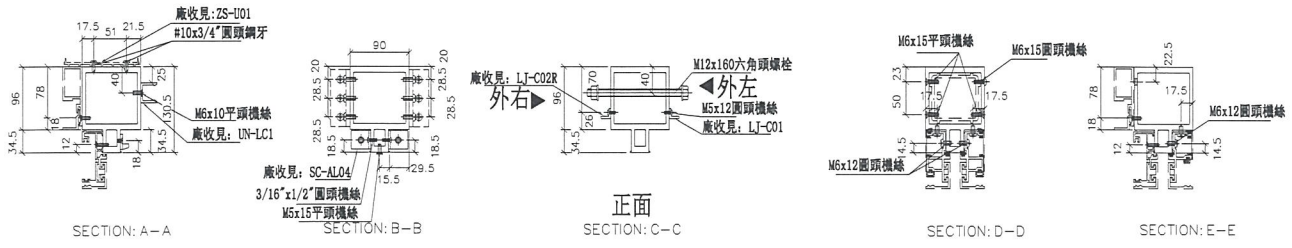

名稱	雙生企	制圖	羅志光	2018.12.07	修改			
材料	X85547	復核	謝永林	2018.12.13	日期			
顏色	EC-DG-S332054 (3塗)	批準			圖號	SD-ML02		


美特鋁質 有限公司
MIDI Aluminium Fabricator Ltd.


工程號	J-837	地盤	觀塘裕民坊

數量	位置	樓層
3	T5CW-JK-1	7F~9F

左SD梗右SHR　*請用A3紙打印

*注意：
螺絲鑽平頭孔事宜，請留意M5及3/16"要沉頭（90° X ø10），供修螺絲后啲膠用

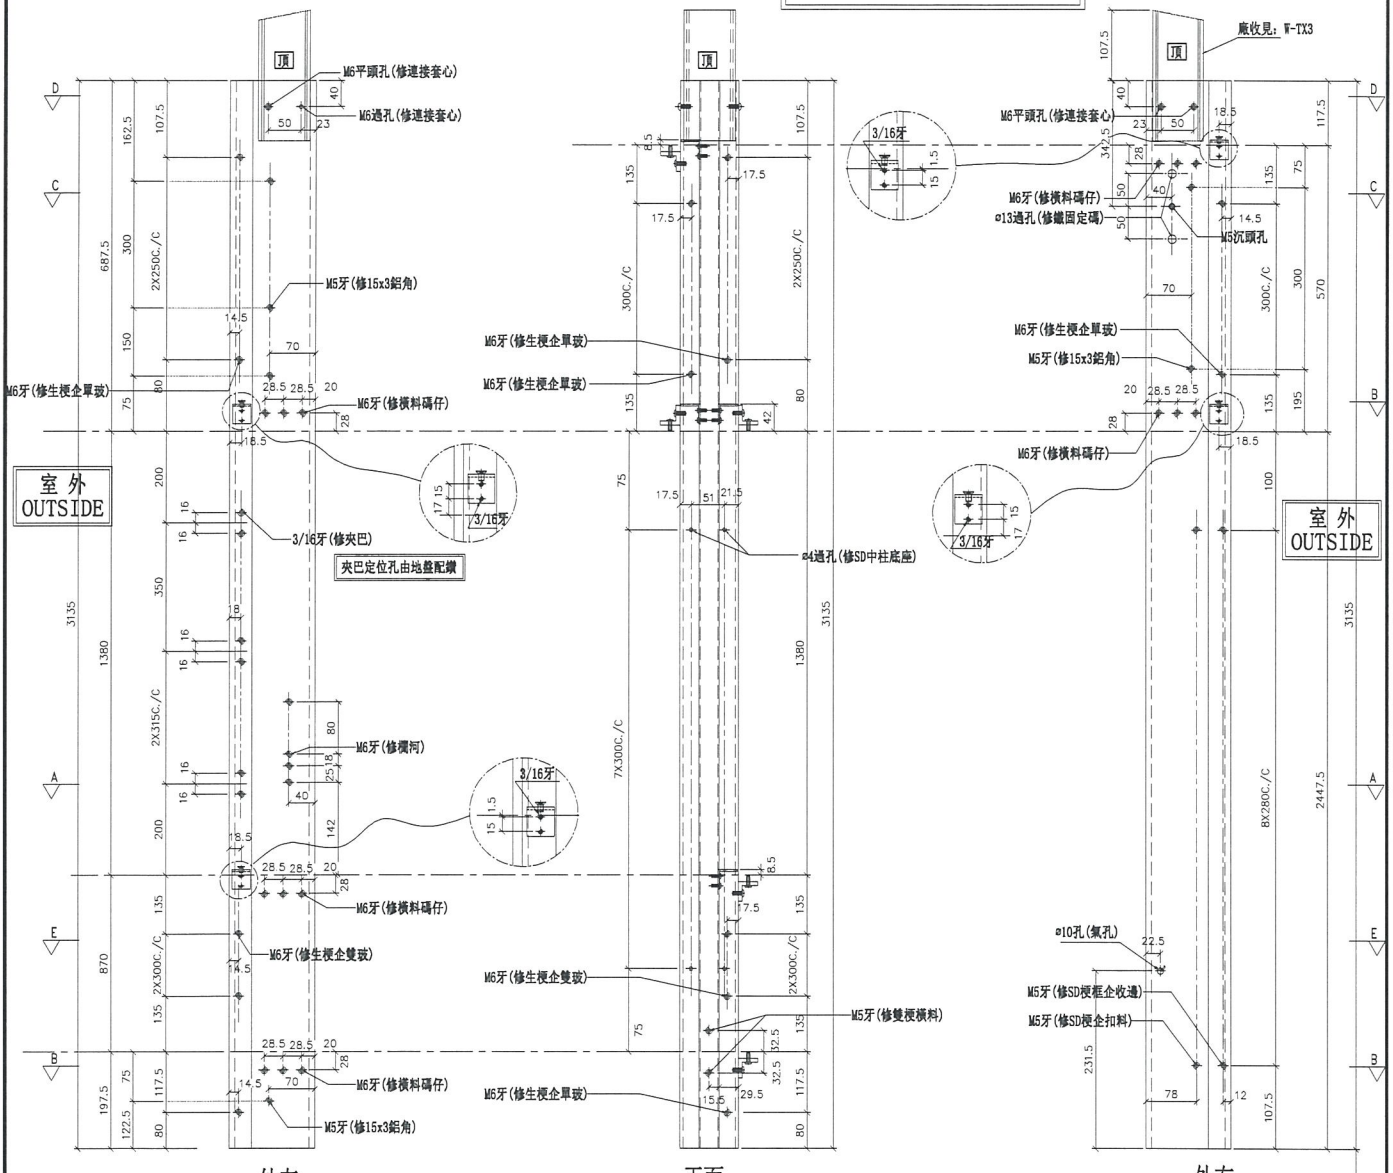

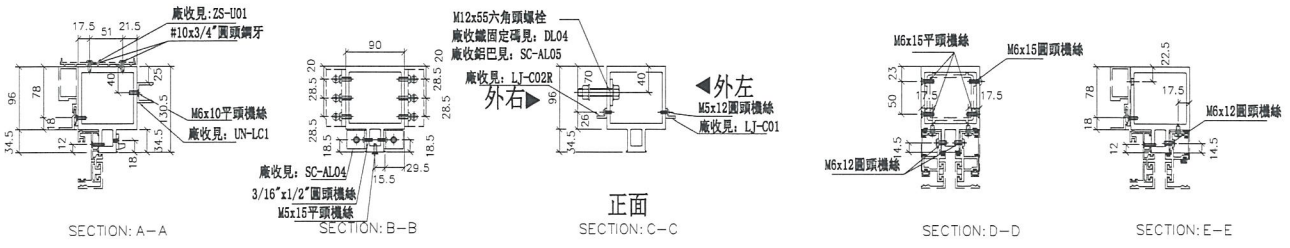

名稱	雙生企	制圖	羅志光	2018.12.07	修改			
材料	X85547	復核	謝永林	2018.12.13	日期			
顏色	EC-DG-S332054 (3塗)	批準			圖號	SD-ML02A		

美特鋁質 有限公司
MIDI Aluminium Fabricator Ltd.

工程號	J-837	地盤	觀塘裕民坊


數量	位置	樓層
1	T5CW-C-1	9F


左SD生右SD梗

*請用A3紙打印

* 錯位層9/F用

*注意:
螺絲鑽平頭孔事宜，請留意M5及3/16"要沉頭（90° X ⌀10），供修螺絲后唧膠用

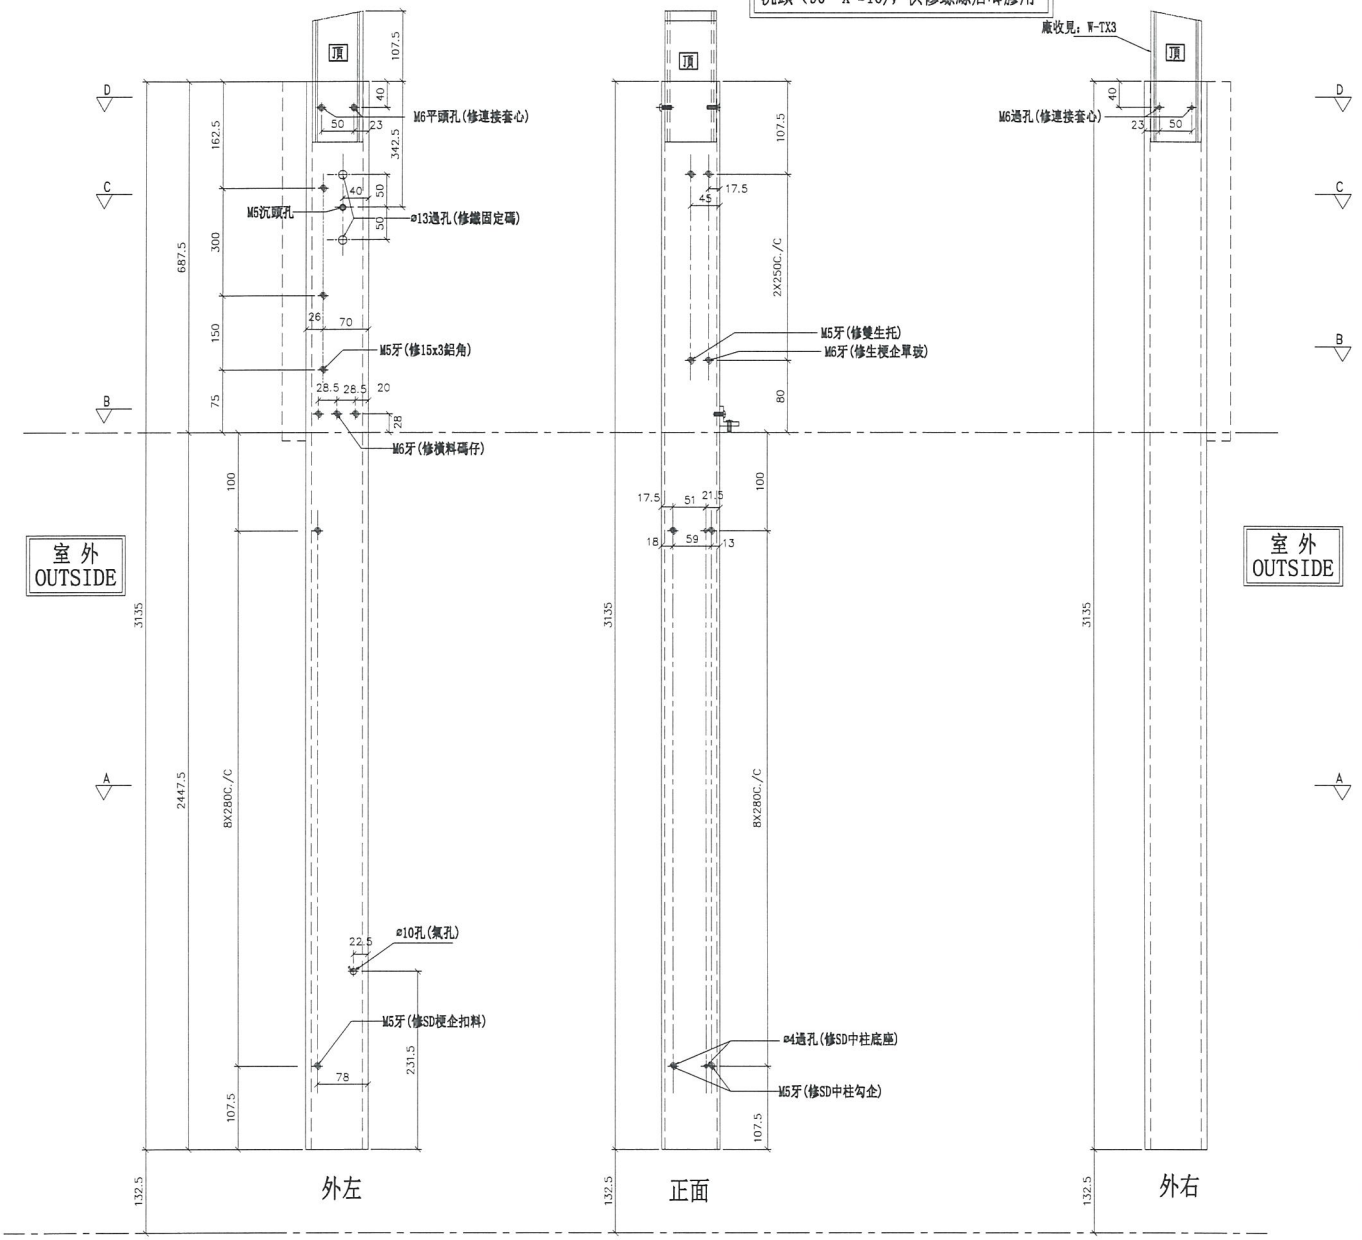

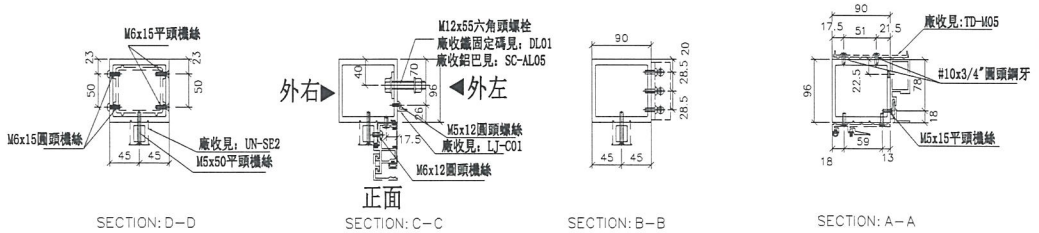

名稱	SD中企（外凹）	制圖	羅志光	2018.12.07	修改			
材料	X85548	復核	謝永林	2018.12.13	日期			
顏色	EC-DG-S332054 (3塗)	批準			圖號	SD-ML03		


美特鋁質 有限公司
MIDI Aluminium Fabricator Ltd.


工程號	J-837	地盤	觀塘裕民坊

數量	位置	樓層
1	T5CW-C-1	9F

左SD梗右SHR　*請用A3紙打印

＊ 錯位層9/F用

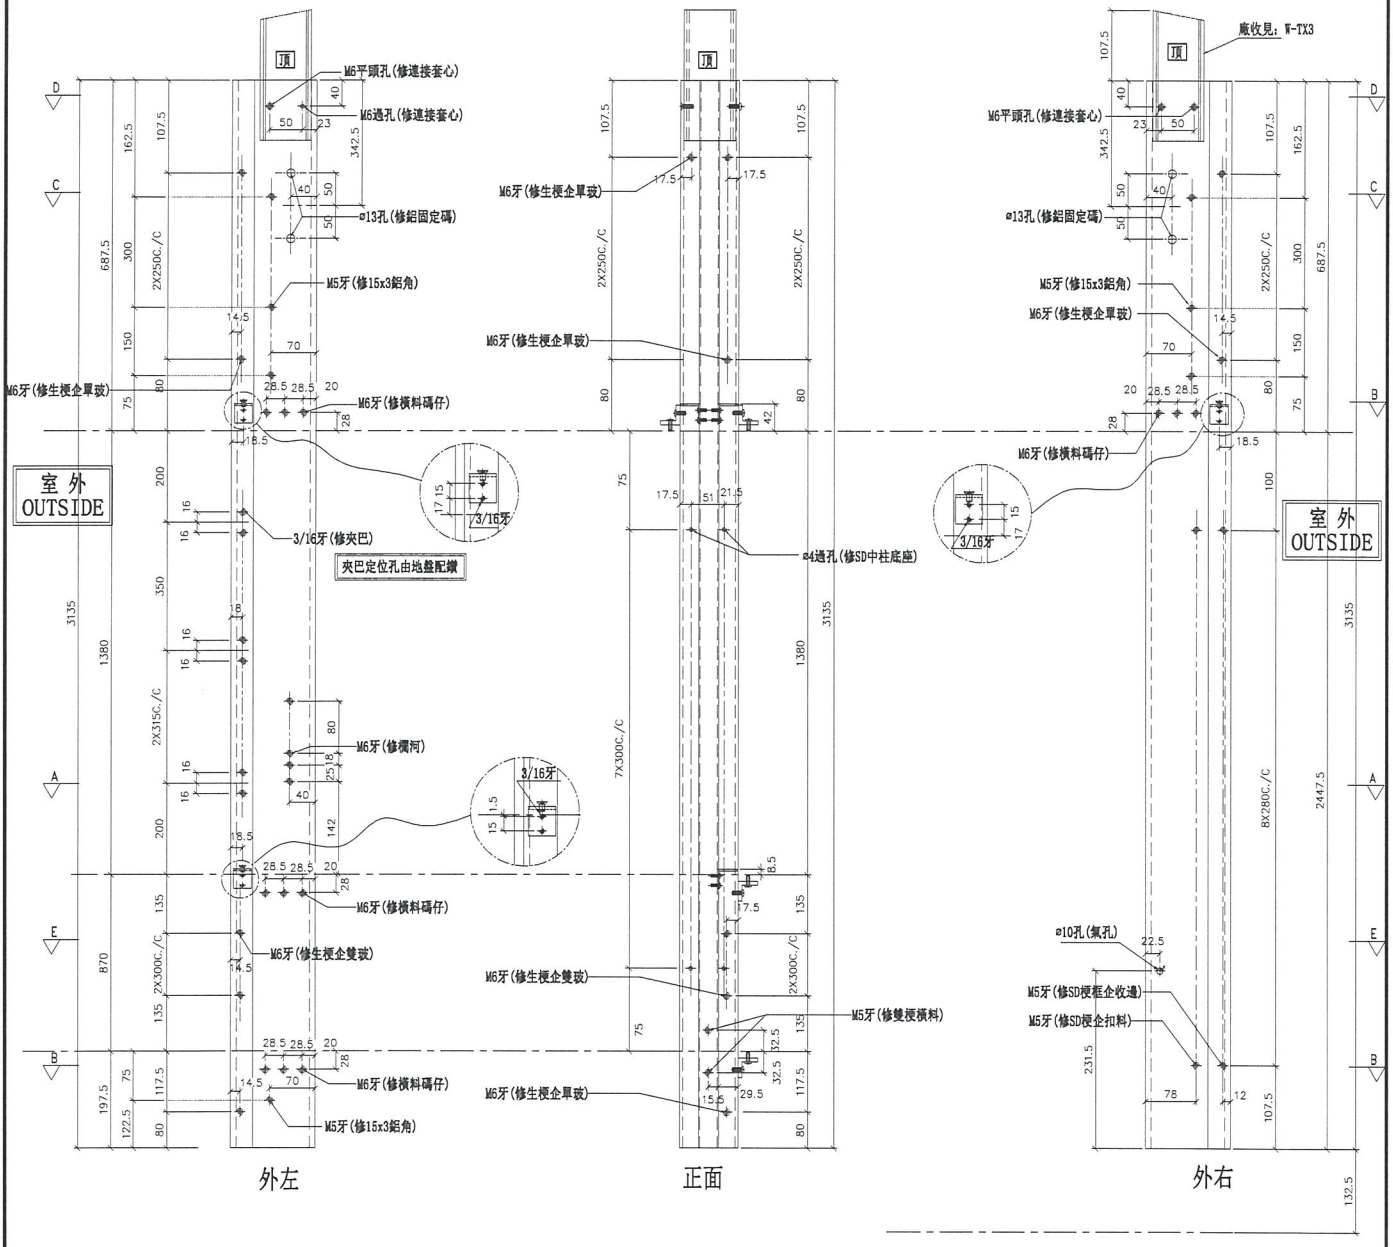

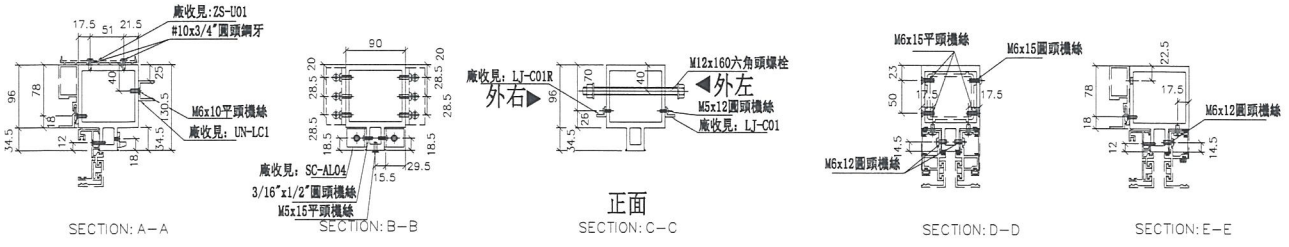

SECTION: A-A　SECTION: B-B　正面 SECTION: C-C　SECTION: D-D　SECTION: E-E


名稱	雙生企	制圖	羅志光	2018.12.07	修改			
材料	X85547	復核	謝永林	2018.12.13	日期			
顏色	EC-DG-S332054 (3塗)	批準			圖號	SD-ML04		


美特鋁質 有限公司
MIDI Aluminium Fabricator Ltd.

工程號	J-837	地盤	觀塘裕民坊

左SHL右SD梗 *請用A3紙打印

數量	位置	樓層
3	T5CW-M-2	7F~9F
3	T5CW-G-2	7F~9F
3	T5CW-G-1	7F~9F
3	T5CW-E-2	7F~9F
3	T5CW-E-1	7F~9F
3	T5CW-C-1	7F~9F

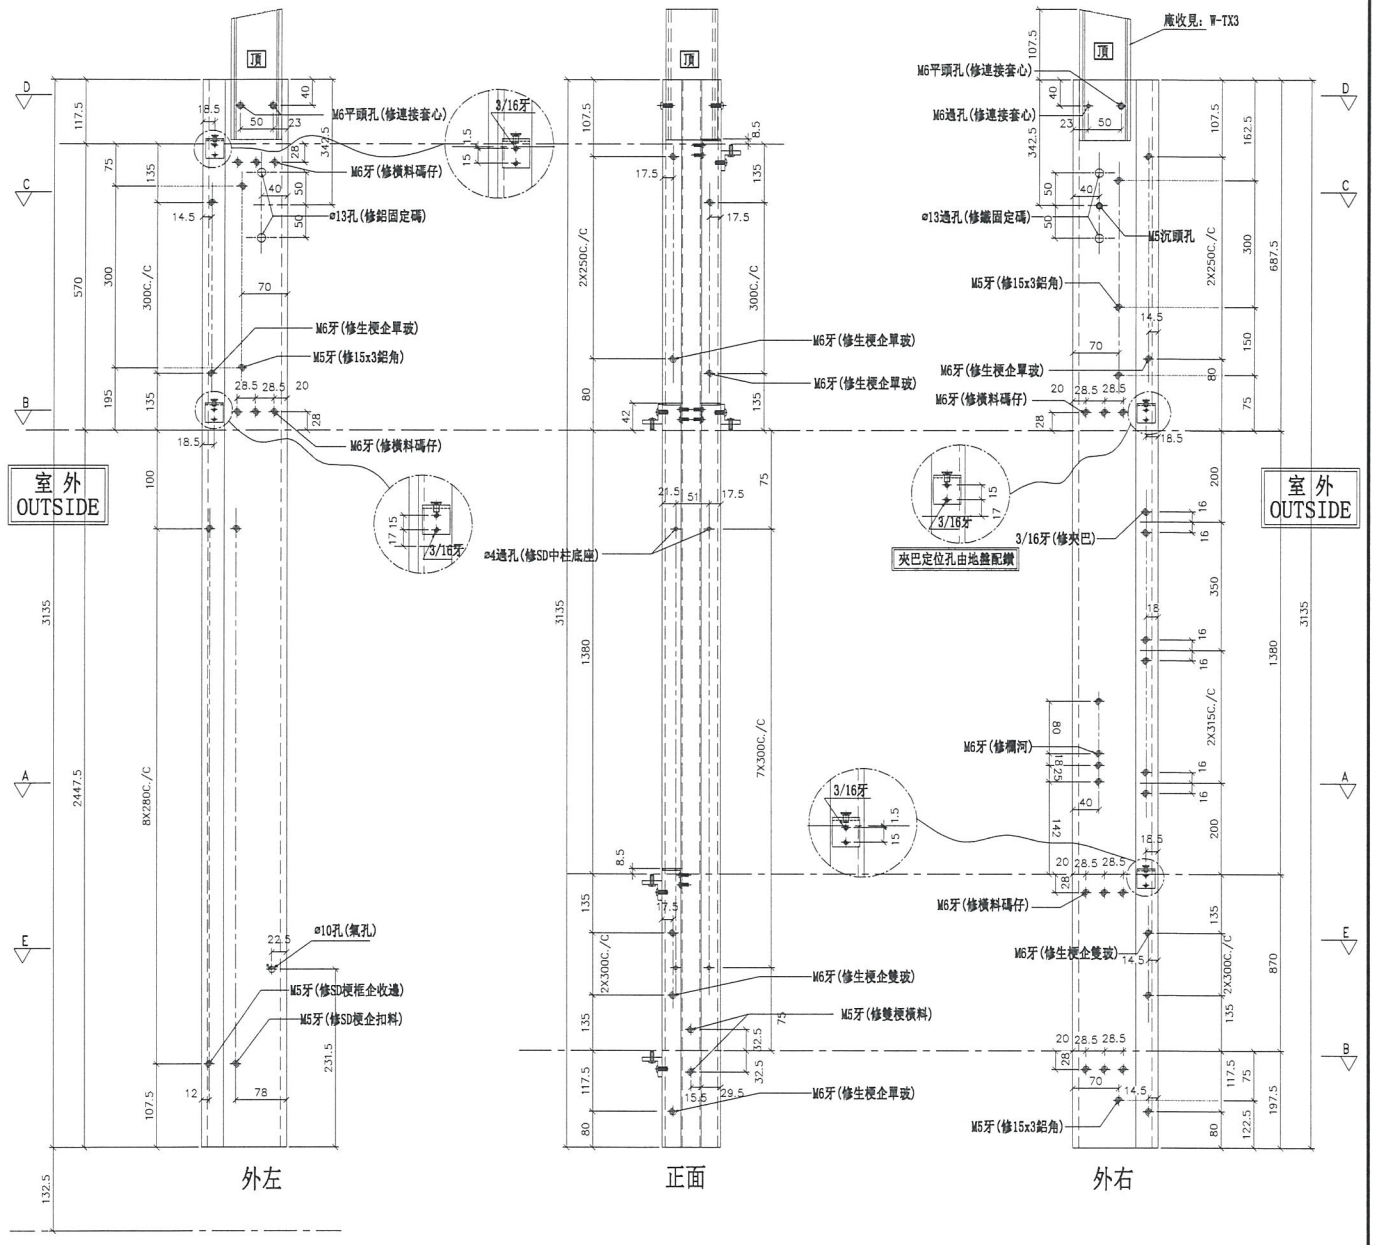

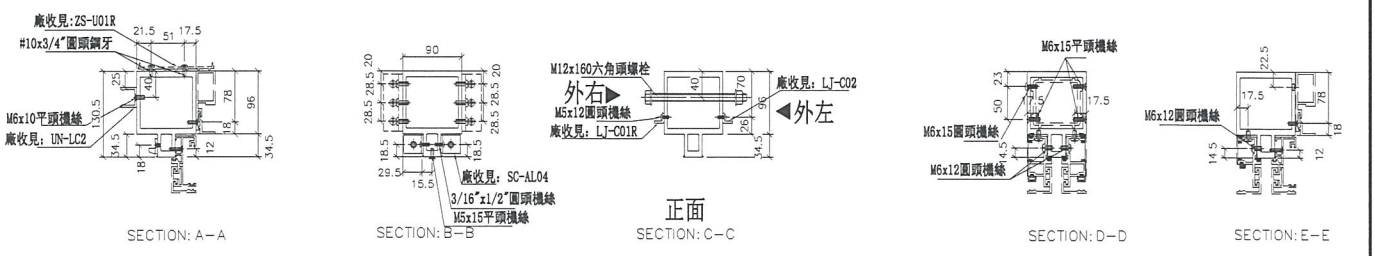


名稱	雙生企	制圖	羅志光	2018.12.07	修改			
材料	X85547	復核	謝永林	2018.12.13	日期			
顏色	EC-DG-S332054 (3塗)	批準			圖號	SD-MR01		


美特鋁質 有限公司
MIDI Aluminium Fabricator Ltd.

工程號	J-837	地盤	觀塘裕民坊


數量	位置	樓層
3	T5CW-C-1	7F~9F

左SHR右SD梗 *請用A3紙打印

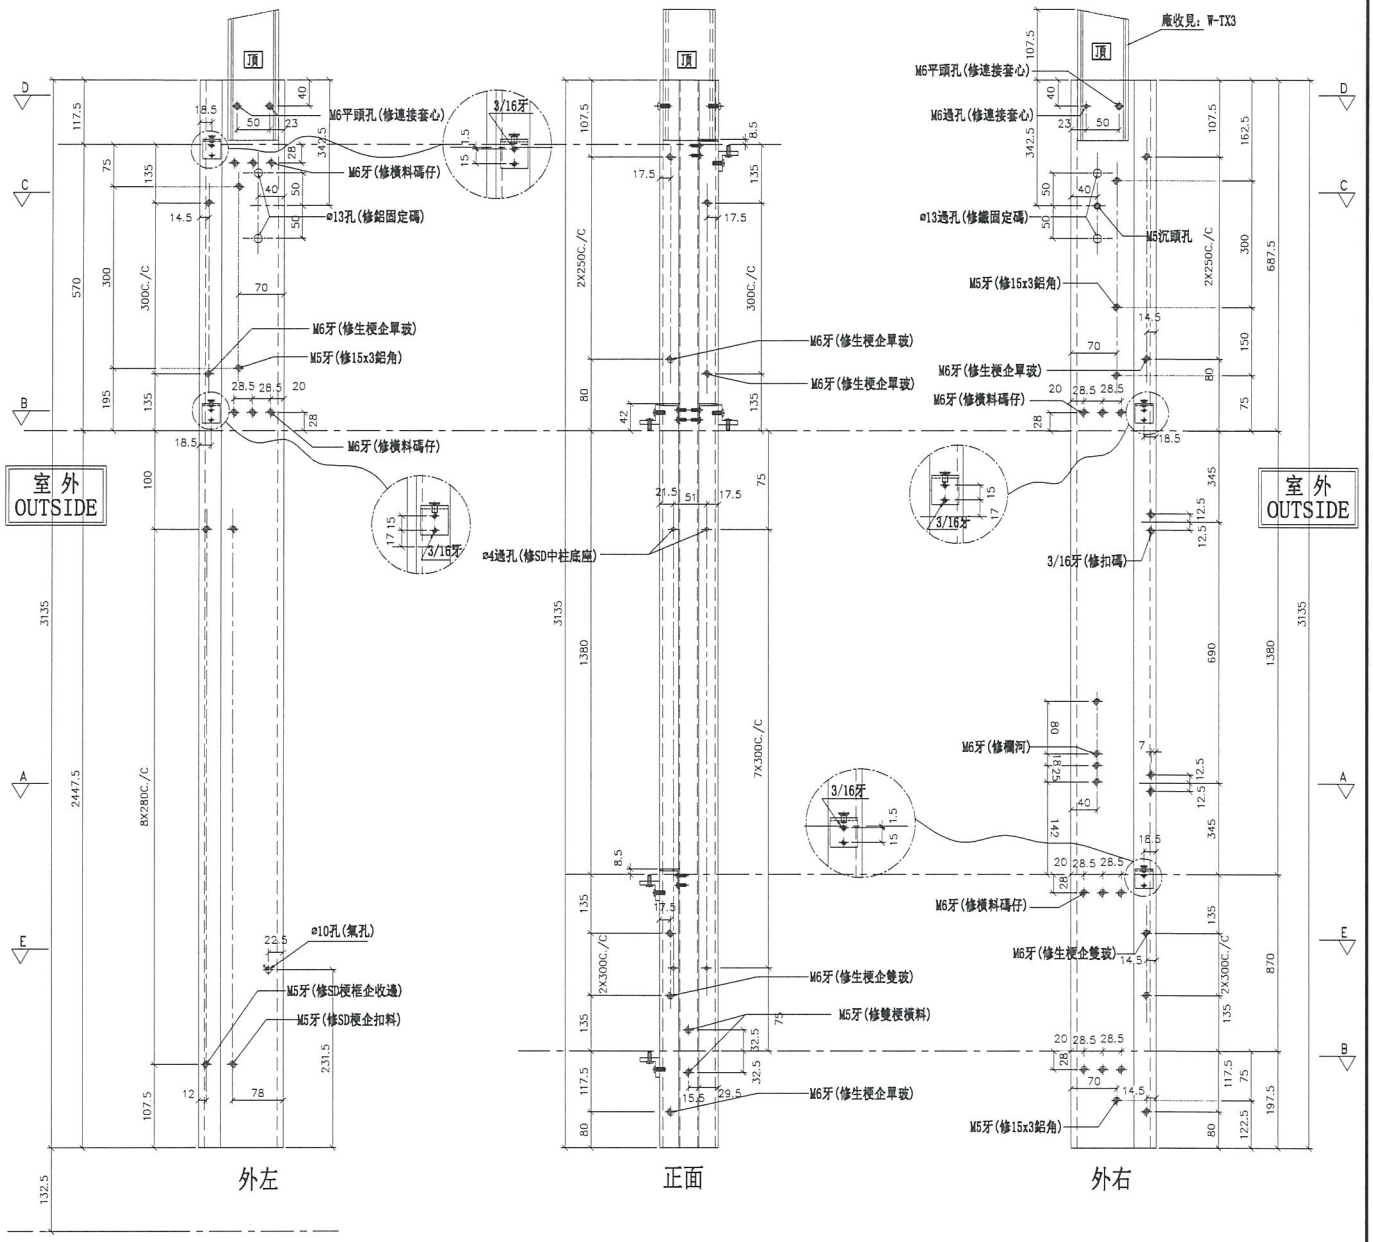


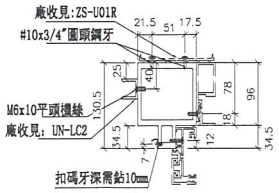


SECTION: A-A

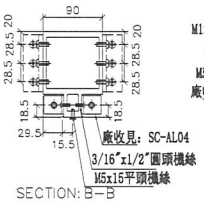


SECTION: B-B

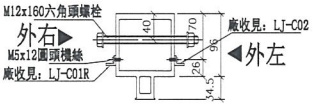

正面
SECTION: C-C

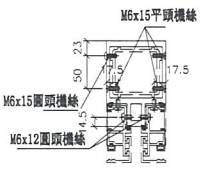

SECTION: D-D

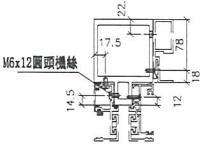

SECTION: E-E

名稱	雙生企	制圖	羅志光	2018.12.07	修改			
材料	X85547	復核	謝永林	2018.12.13	日期			
顏色	EC-DG-S332054 (3塗)	批準			圖號	SD-MR01A		


美特鋁質 有限公司
MIDI Aluminium Fabricator Ltd.


工程號	J-837	地盤	觀塘裕民坊

左SD梗右SD生 *請用A3紙打印

數量	位置	樓層
3	T5CW-M-2	7F~9F
3	T5CW-G-2	7F~9F
3	T5CW-G-1	7F~9F
3	T5CW-E-2	7F~9F
3	T5CW-E-1	7F~9F
6	T5CW-C-1	7F~9F

*注意:
螺絲鑽平頭孔事宜，請留意M5及3/16"要沉頭（90° X ⌀10），供修螺絲后唧膠用

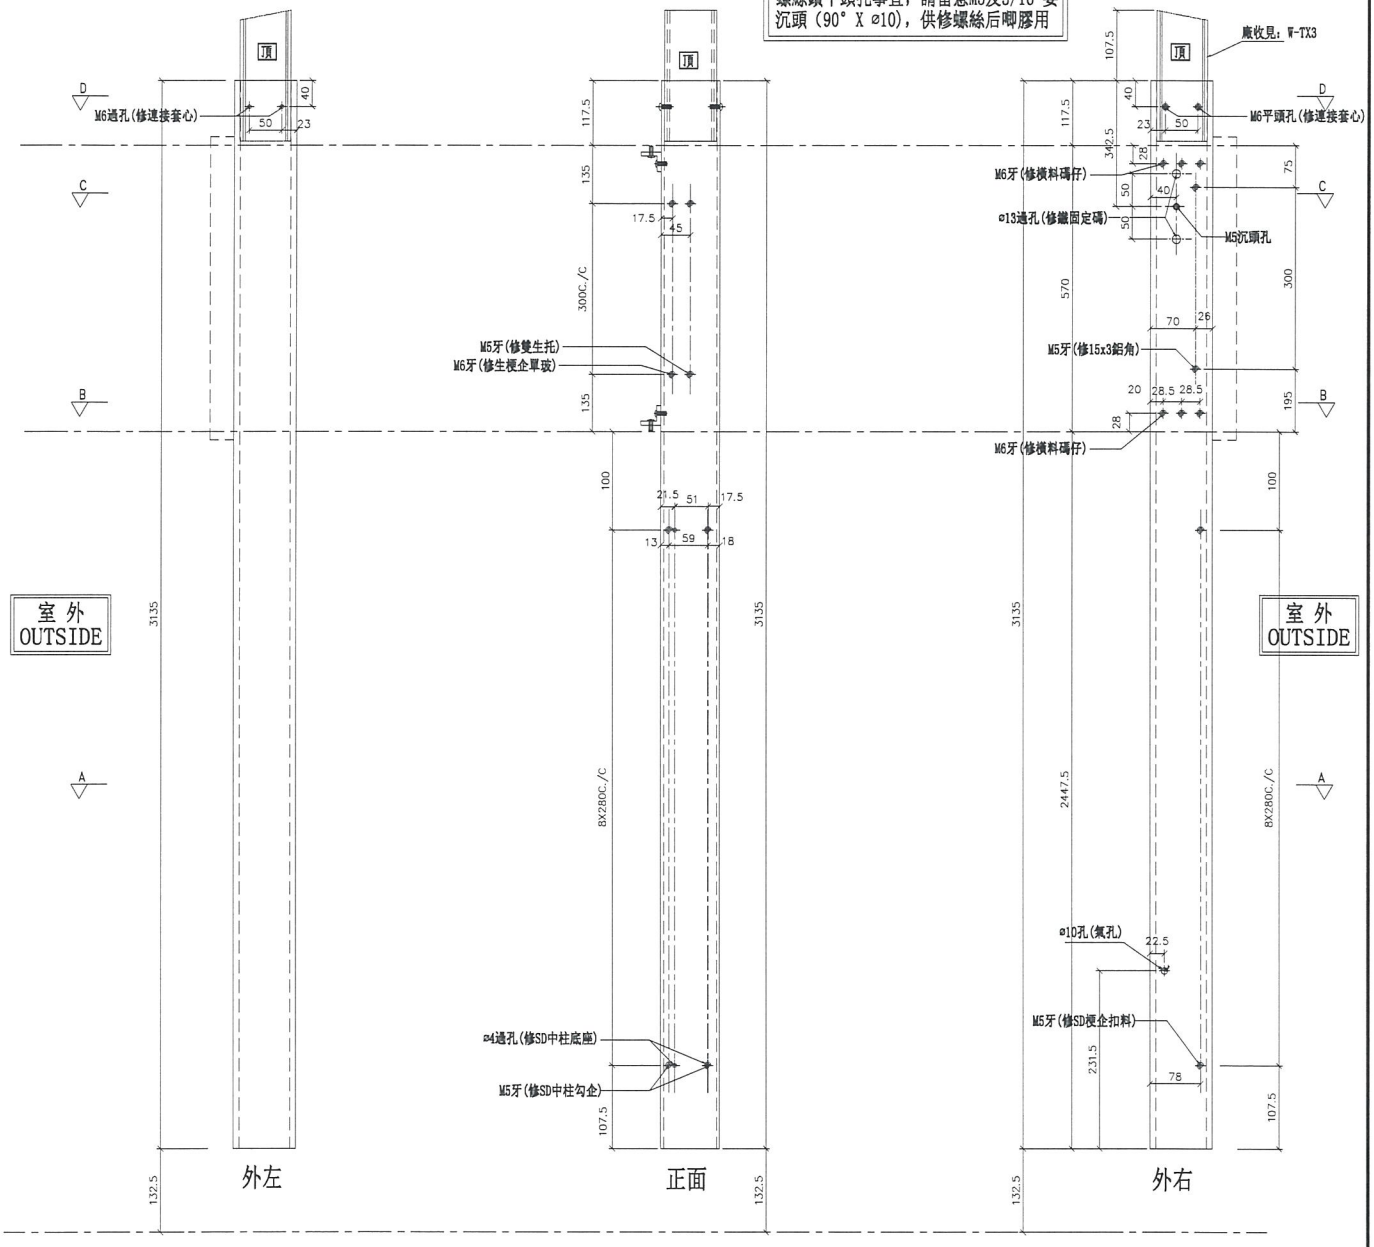

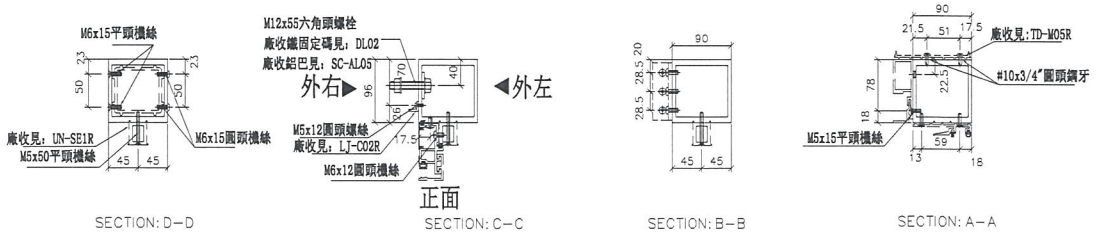

SECTION: D-D　SECTION: C-C　SECTION: B-B　SECTION: A-A


名稱	SD中企（外凹）	制圖	羅志光	2018.12.07	修改			
材料	X85548	復核	謝永林	2018.12.13	日期			
顏色	EC-DG-S332054 (3塗)	批準			圖號	SD-MR02		


美特鋁質 有限公司
MIDI Aluminium Fabricator Ltd.

工程號	J-837	地盤	觀塘裕民坊

左梗窗右SHL *請用A3紙打印

數量	位置	樓層
6	T5CW-M-2	7F~9F
3	T5CW-G-1	7F~9F
3	T5CW-E-1	7F~9F

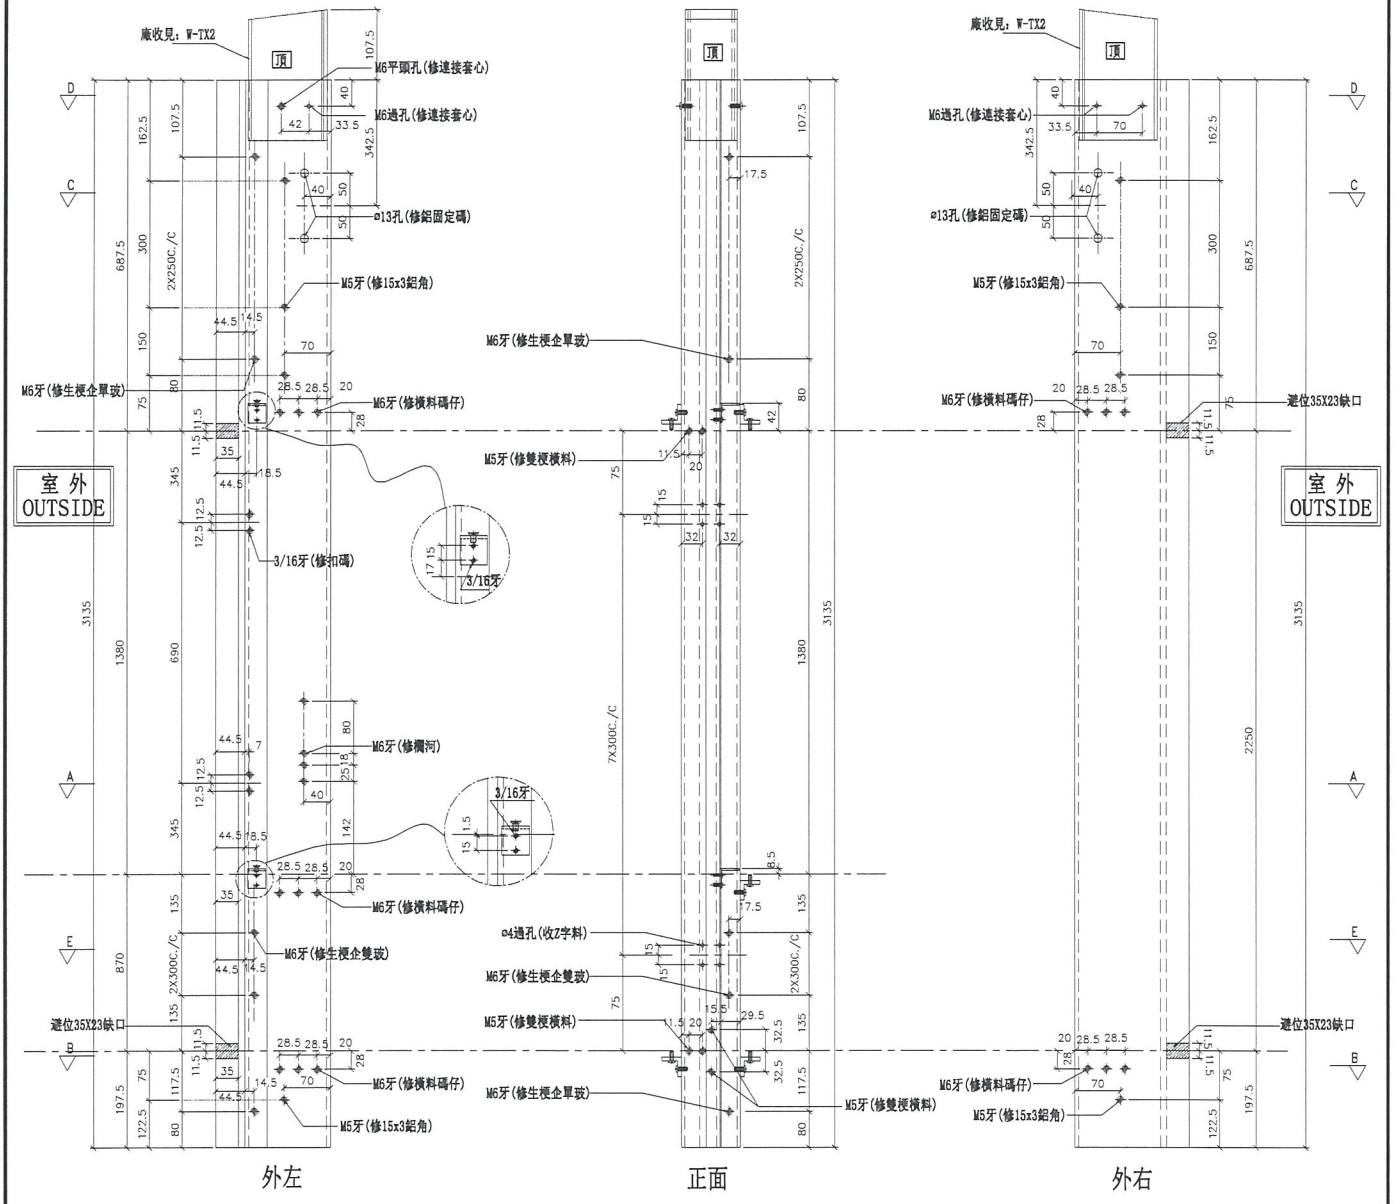

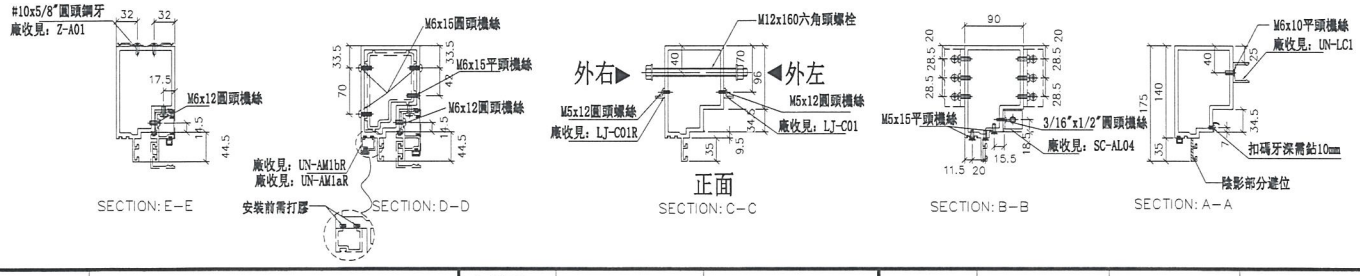

名稱	生梗企	制圖	羅志光	2018.12.07	修改			
材料	X85546	復核	謝永林	2018.12.13	日期			
顏色	EC-DG-S332054 (3塗)	批準			圖號	G-MS01		


美特鋁質 有限公司
MIDI Aluminium Fabricator Ltd.


工程號	J-837	地盤	觀塘裕民坊

左SHL右梗窗

*請用A3紙打印

數量	位置	樓層
3	T5CW-A-2	7F~9F
3	T5CW-A-1	7F~9F
9	T5CW-M-2	7F~9F
3	T5CW-M-1	7F~9F
3	T5CW-L-2	7F~9F
6	T5CW-JK-1	7F~9F
3	T5CW-H-3	7F~9F
3	T5CW-H-2	7F~9F
3	T5CW-G-1	7F~9F
3	T5CW-E-1	7F~9F
3	T5CW-C-1	7F~9F
6	T5CW-A-3	7F~9F

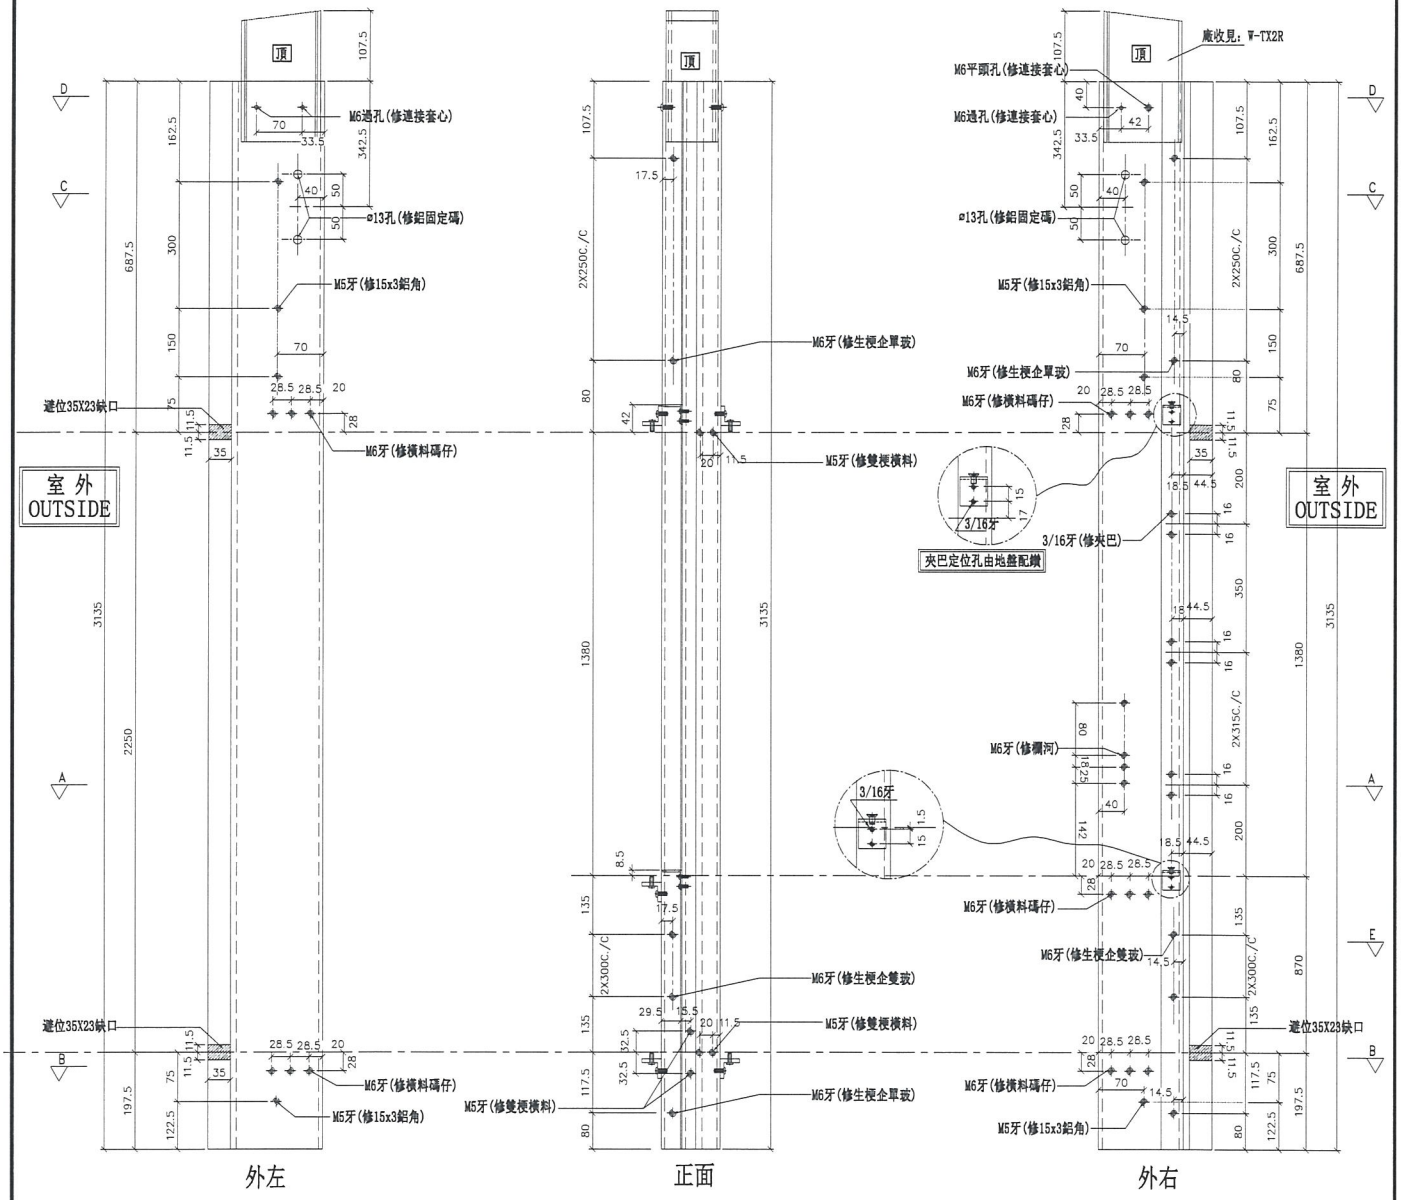

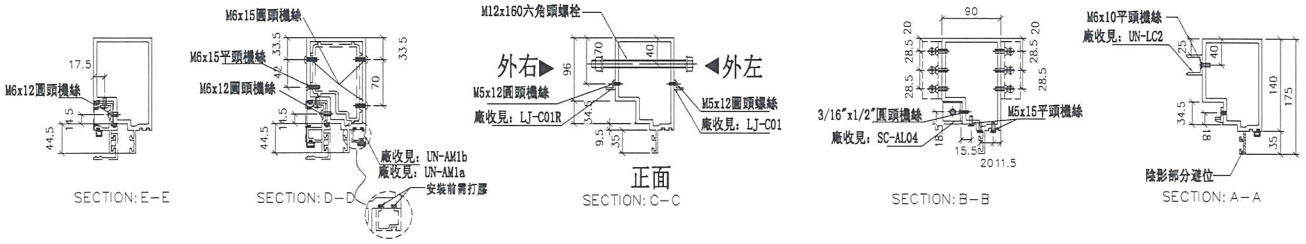


名稱	生梗企	制圖	羅志光	2018.12.07	修改			
材料	X85546	復核	謝永林	2018.12.13	日期			
顏色	EC-DG-S332054 (3塗)	批準			圖號	G-MS02		


美特鋁質 有限公司
MIDI Aluminium Fabricator Ltd.


工程號	J-837	地盤	觀塘裕民坊


左梗窗右梗窗 *請用A3紙打印


數量	位置	樓層
3	T5CW-H-2	7F~9F
3	T5CW-A-3	7F~9F

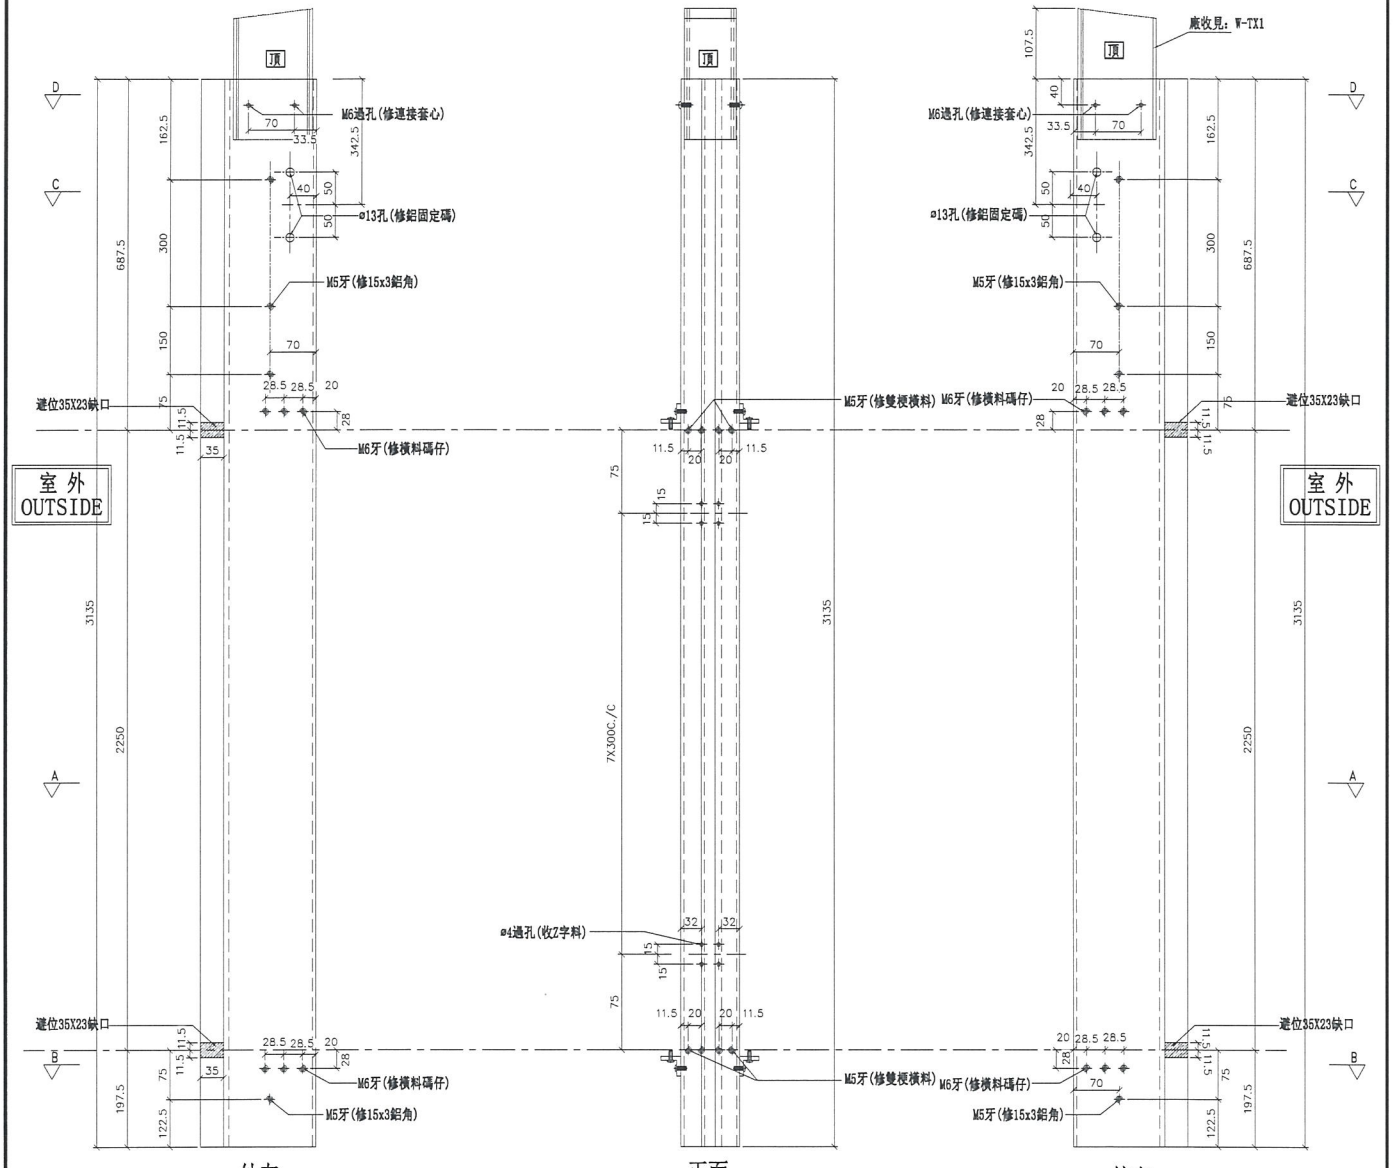

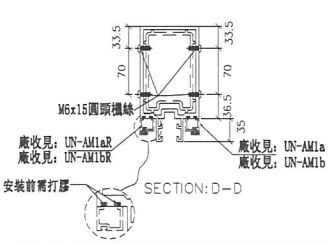

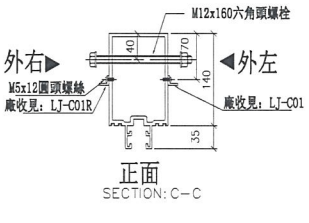

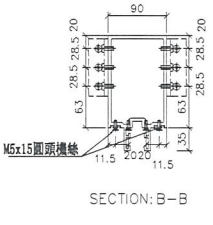

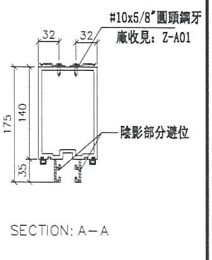


名稱	雙梗企	制圖	羅志光	2018.12.07	修改			
材料	X85545	復核	謝永林	2018.12.13	日期			
顏色	EC-DG-S332054 (3塗)	批準			圖號	G-MS03		


美特鋁質 有限公司
MIDI Aluminium Fabricator Ltd.

工程號	J-837	地盤	觀塘裕民坊


左SHR右SHL *請用A3紙打印

數量	位置	樓層
6	T5CW-JK-1	7F~9F
3	T5CW-H-2	7F~9F
6	T5CW-A-3	7F~9F

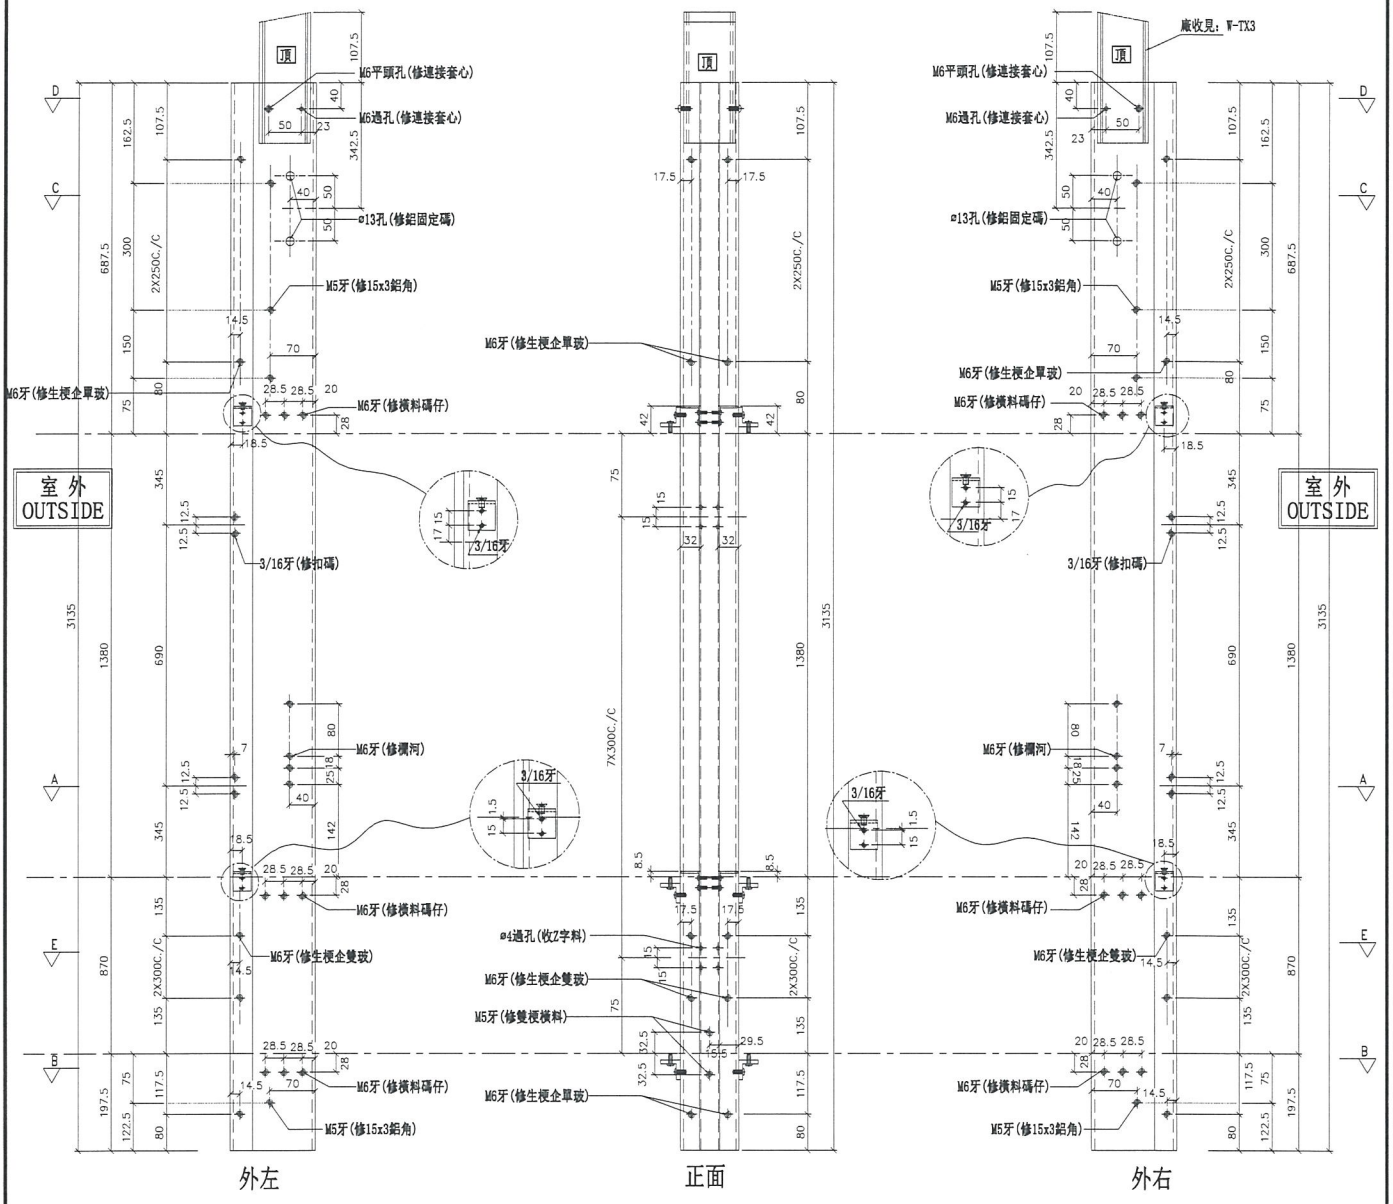


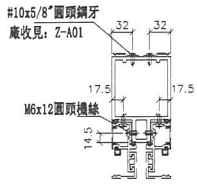


SECTION: E-E

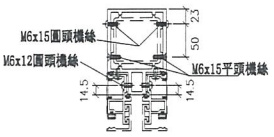


SECTION: D-D

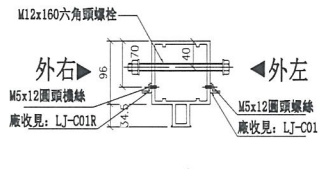

正面
SECTION: C-C

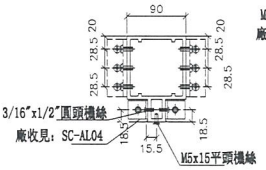

SECTION: B-B

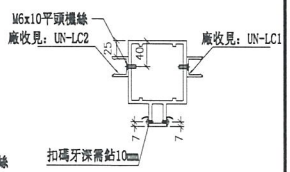

SECTION: A-A


名稱	雙生企1	制圖	羅志光	2018.12.07	修改			
材料	X85550	復核	謝永林	2018.12.13	日期			
顏色	EC-DG-S332054 (3塗)	批準			圖號	G-MS04		


美特鋁質 有限公司
MIDI Aluminium Fabricator Ltd.

工程號	J-837	地盤	觀塘裕民坊

左梗窗右SHR　*請用A3紙打印

數量	位置	樓層
3	T5CW-A-2	7F~9F
9	T5CW-N-1	7F~9F
3	T5CW-M-1	7F~9F
3	T5CW-L-2	7F~9F
9	T5CW-L-1	7F~9F
3	T5CW-JK-1	7F~9F
3	T5CW-H-3	7F~9F
3	T5CW-H-2	7F~9F
3	T5CW-F-2	7F~9F
3	T5CW-D-2	7F~9F
3	T5CW-A-3	7F~9F

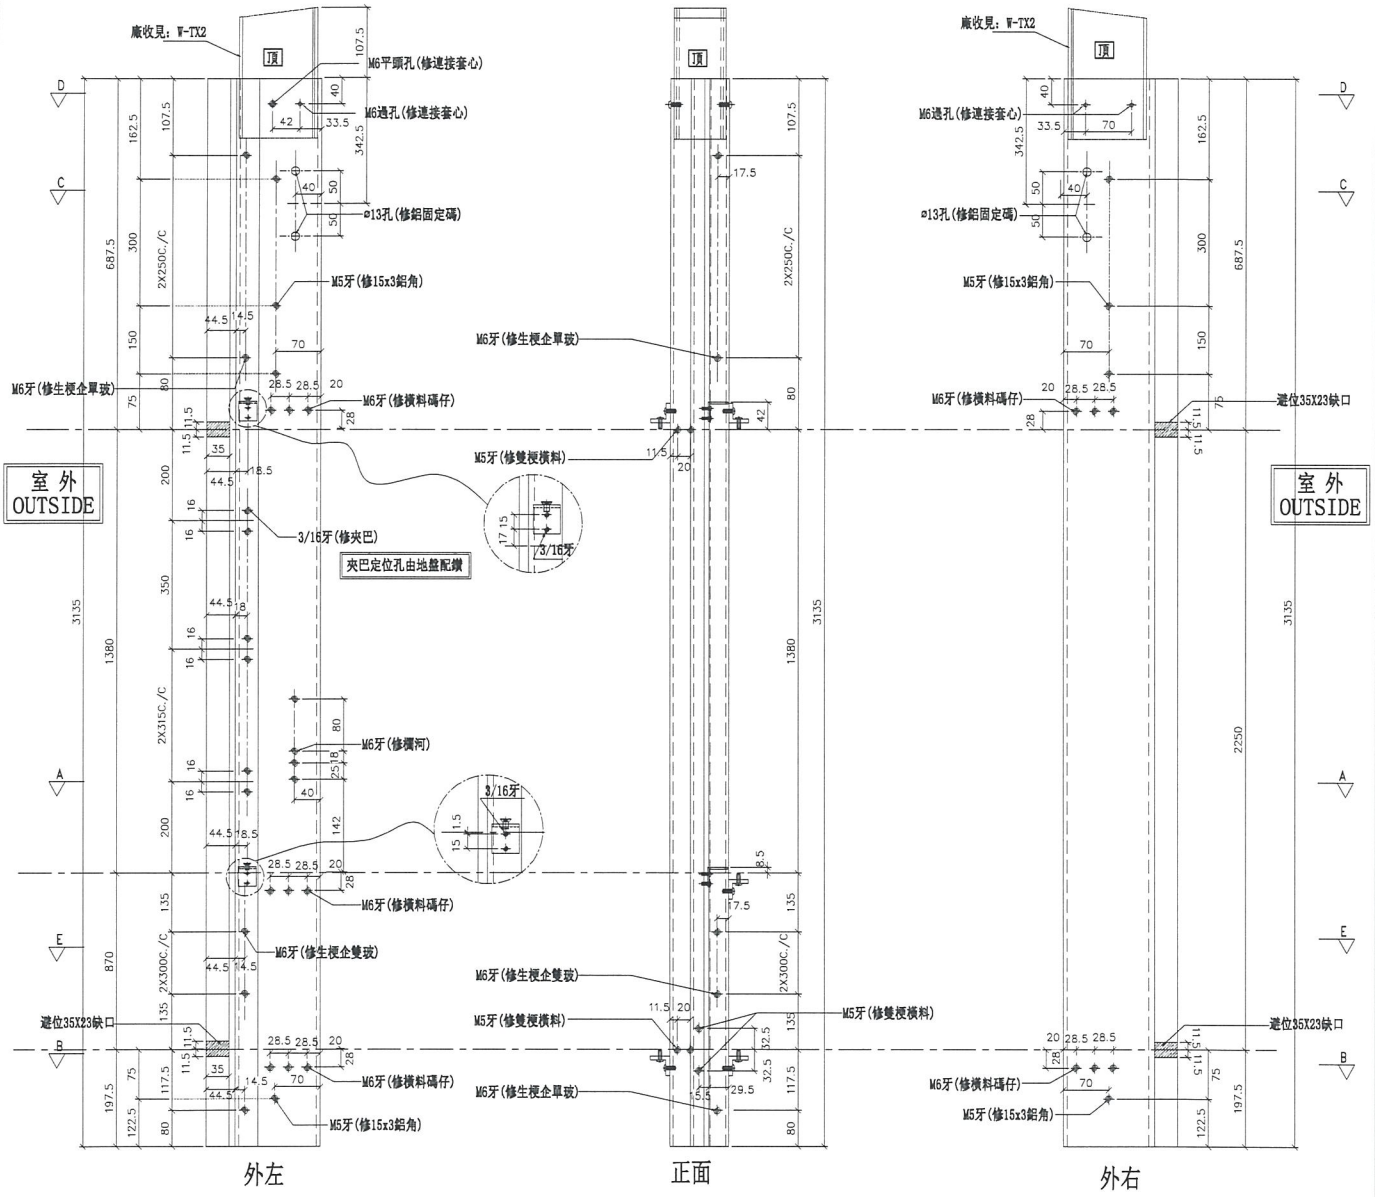

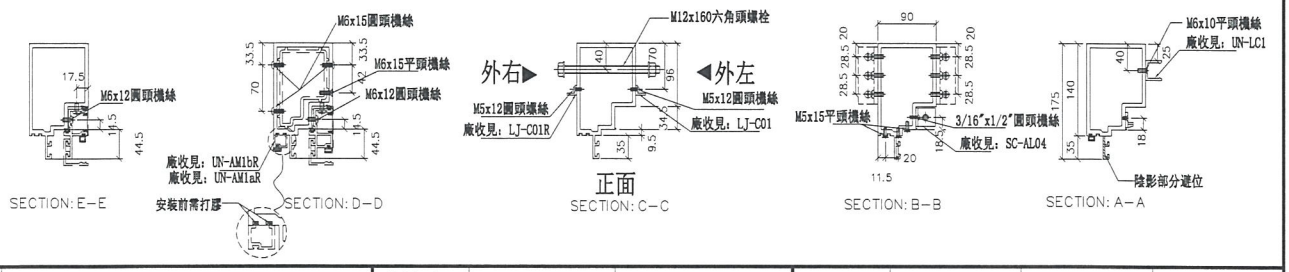


名稱	生梗企	制圖	羅志光	2018.12.07	修改			
材料	X85546	復核	謝永林	2018.12.13	日期			
顏色	EC-DG-S332054 (3塗)	批準			圖號	G-MS05		


美特鋁質 有限公司
MIDI Aluminium Fabricator Ltd.

工程號	J-837	地盤	觀塘裕民坊

左SHR右梗窗 *請用A3紙打印

數量	位置	樓層
6	T5CW-N-1	7F~9F
6	T5CW-L-1	7F~9F
3	T5CW-F-2	7F~9F
3	T5CW-D-2	7F~9F

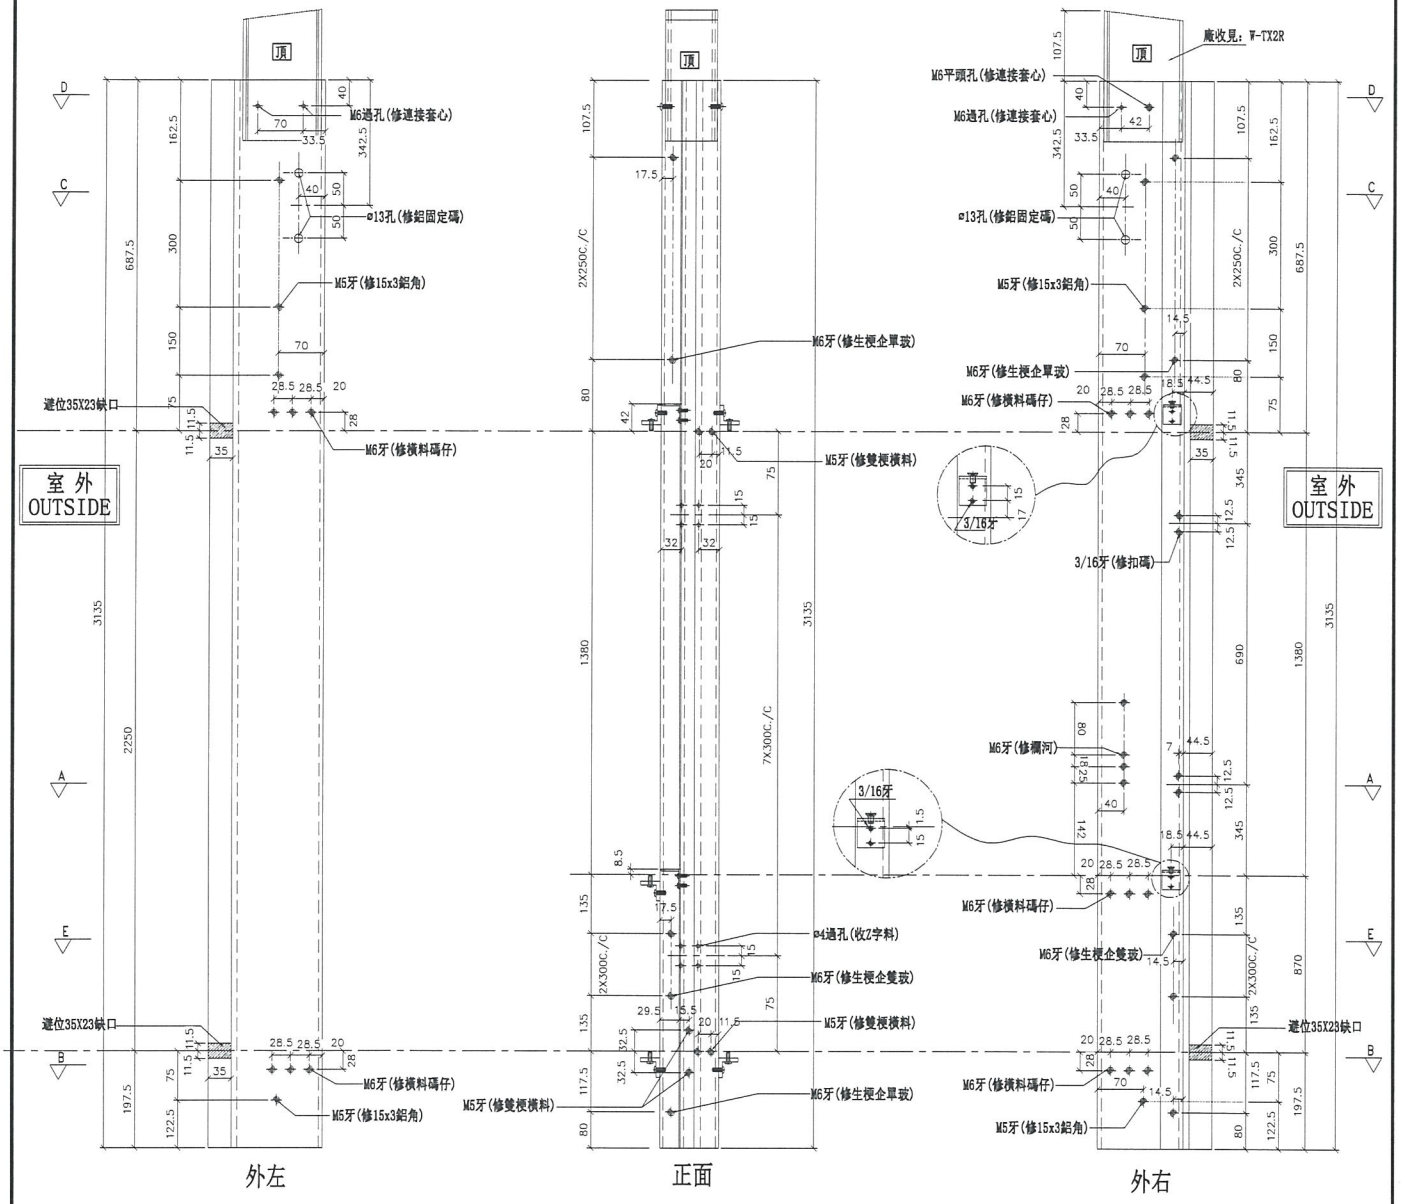

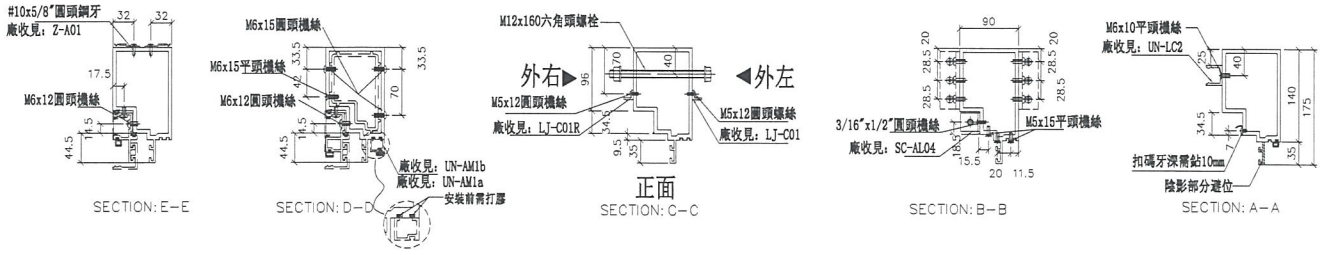

名稱	生梗企	制圖	羅志光	2018.12.07	修改			
材料	X85546	復核	謝永林	2018.12.13	日期			
顏色	EC-DG-S332054 (3塗)	批準			圖號	G-MS06		

美特鋁質 有限公司
MIDI Aluminium Fabricator Ltd.

工程號	J-837	地盤	觀塘裕民坊


數量	位置	樓層
3	T5CW-A-2	7F~9F
3	T5CW-A-1	7F~9F
3	T5CW-M-1	7F~9F
3	T5CW-L-2	7F~9F
3	T5CW-H-3	7F~9F
3	T5CW-G-2	7F~9F


3	T5CW-E-2	7F~9F
3	T5CW-C-1	7F~9F

左靠墙(SHL)

*請用A3紙打印

*注意:
螺絲鑽平頭孔事宜，請留意M5及3/16"要沉頭（90° X ø10），供修螺絲后唧膠用

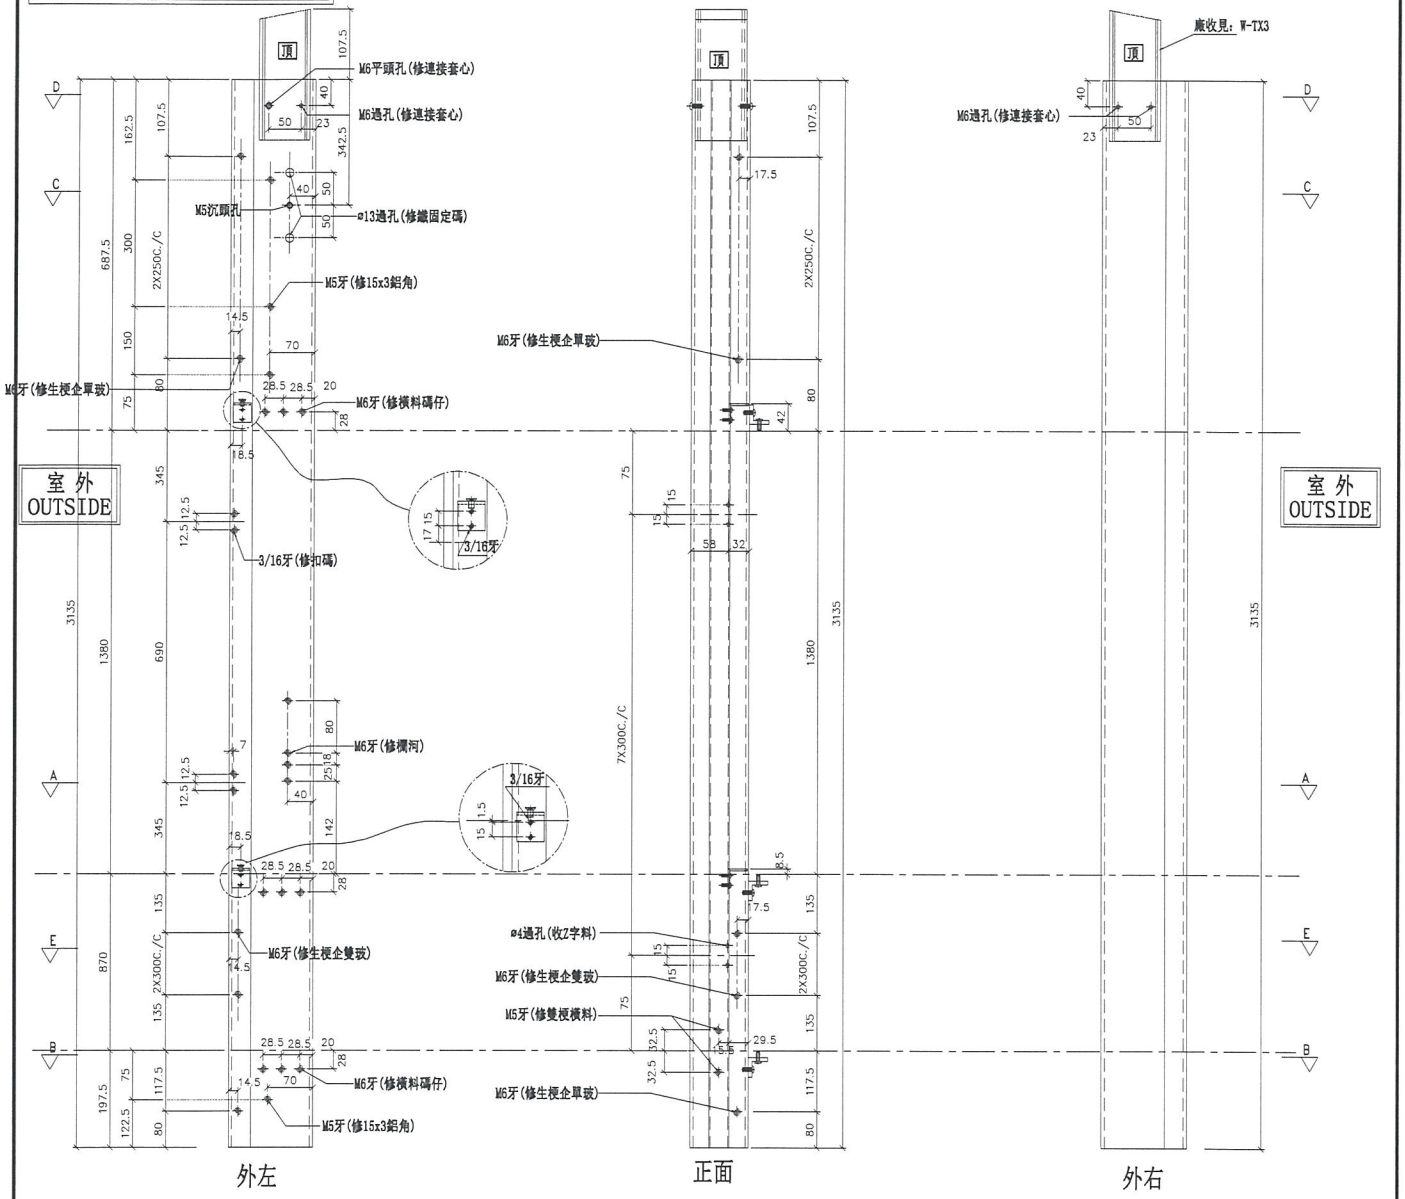

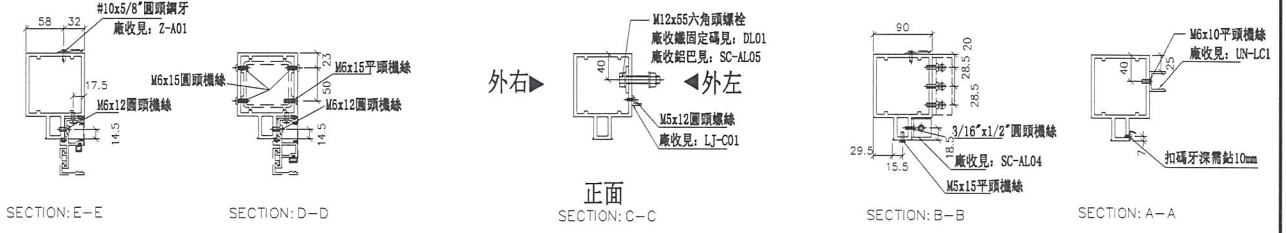

名稱	雙生企1	制圖	羅志光	2018.12.07	修改			
材料	X85550	復核	謝永林	2018.12.13	日期			
顏色	EC-DG-S332054 (3塗)	批準			圖號	G-MS07		

美特鋁質 有限公司
MIDI Aluminium Fabricator Ltd.


工程號	J-837	地盤	觀塘裕民坊


右靠墻(SHR)

*請用A3紙打印

數量	位置	樓層
3	T5CW-A-2	7F~9F
3	T5CW-N-1	7F~9F
3	T5CW-M-1	7F~9F
3	T5CW-L-2	7F~9F
3	T5CW-L-1	7F~9F
3	T5CW-H-3	7F~9F
3	T5CW-H-1	7F~9F
3	T5CW-F-1	7F~9F
3	T5CW-D-1	7F~9F

*注意:
螺絲鑽平頭孔事宜，請留意M5及3/16"要沉頭 (90° X ⌀10)，供修螺絲后啲膠用

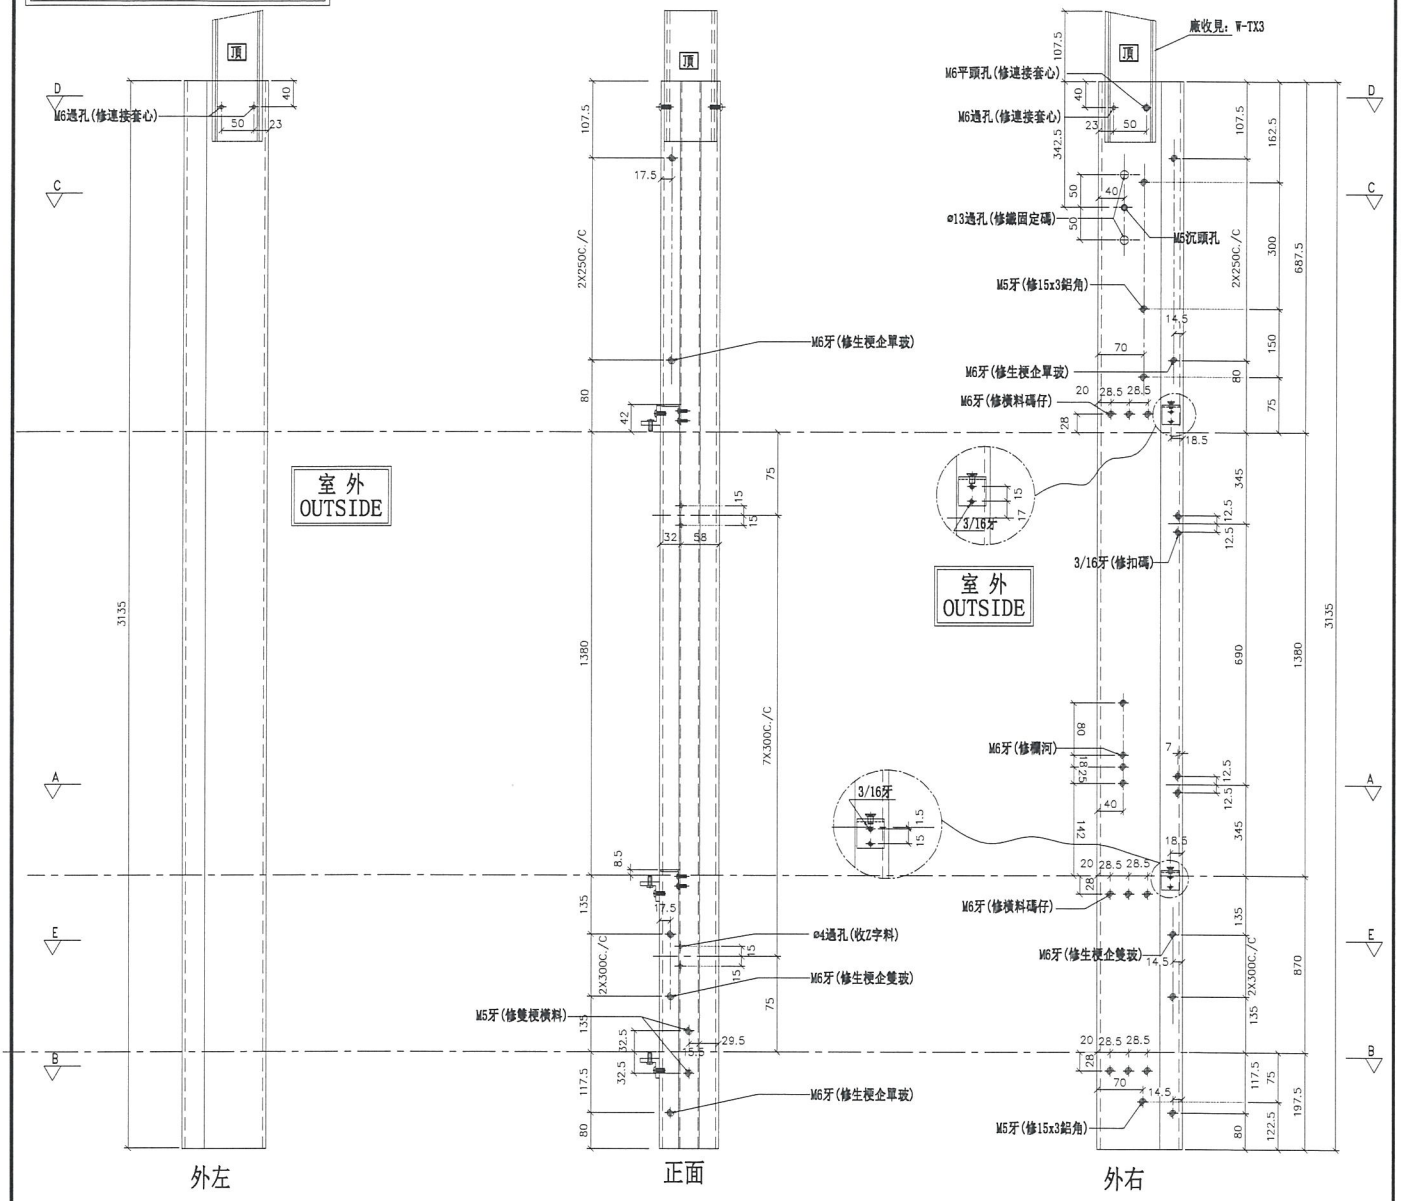

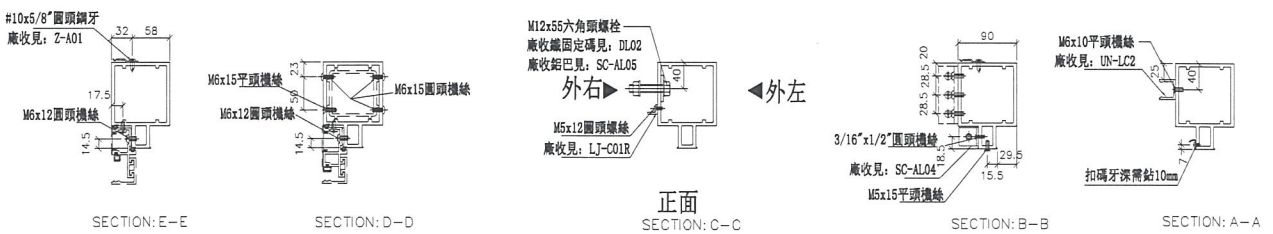

名稱	雙生企1	制圖	羅志光	2018.12.07	修改			
材料	X85550	復核	謝永林	2018.12.13	日期			
顏色	EC-DG-S332054 (3塗)	批準			圖號	G-MS07R		

美特鋁質 有限公司
MIDI Aluminium Fabricator Ltd.


工程號	J-837	地盤	觀塘裕民坊


數量	位置	樓層
3	T5CW-M-2	7F~9F
3	T5CW-G-1	7F~9F
3	T5CW-E-1	7F~9F

左靠墻(SHL)

*請用A3紙打印

*注意：
螺絲鑽平頭孔事宜，請留意M5及3/16"要沉頭（90° X ø10），供修螺絲后唧膠用

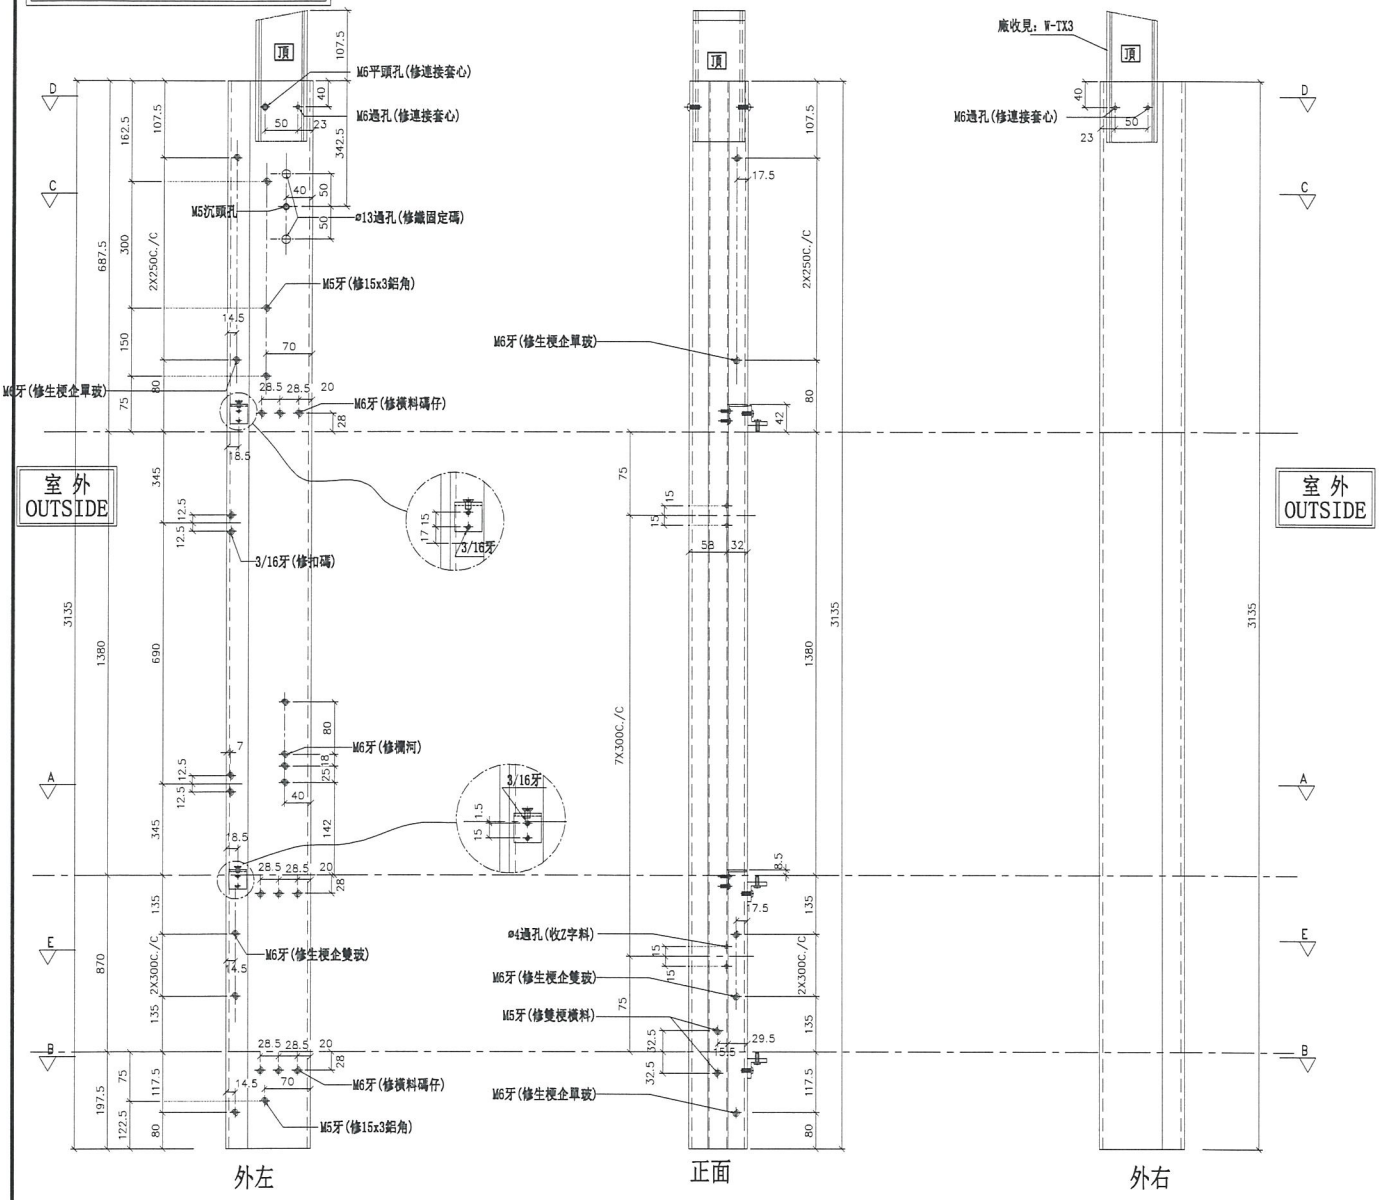

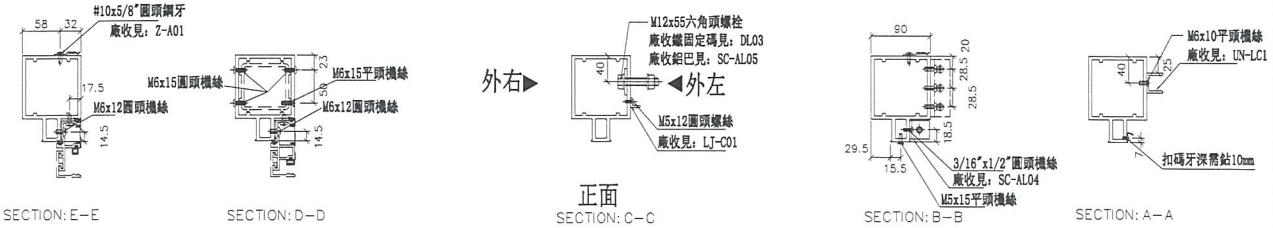

SECTION: E-E　SECTION: D-D　SECTION: C-C　SECTION: B-B　SECTION: A-A

名稱	雙生企1	制圖	羅志光	2018.12.07	修改			
材料	X85550	復核	謝永林	2018.12.13	日期			
顏色	EC-DG-S332054 (3塗)	批準			圖號	G-MS08		

美特鋁質 有限公司
MIDI Aluminium Fabricator Ltd.


工程號	J-837	地盤	觀塘裕民坊

數量	位置	樓層
3	T5CW-F-2	7F~9F
3	T5CW-D-2	7F~9F


右靠墻(SHR)

*請用A3紙打印

*注意：
螺絲鎖平頭孔事宜，請留意M5及3/16"要沉頭（90° X ⌀10），供修螺絲后啲膠用

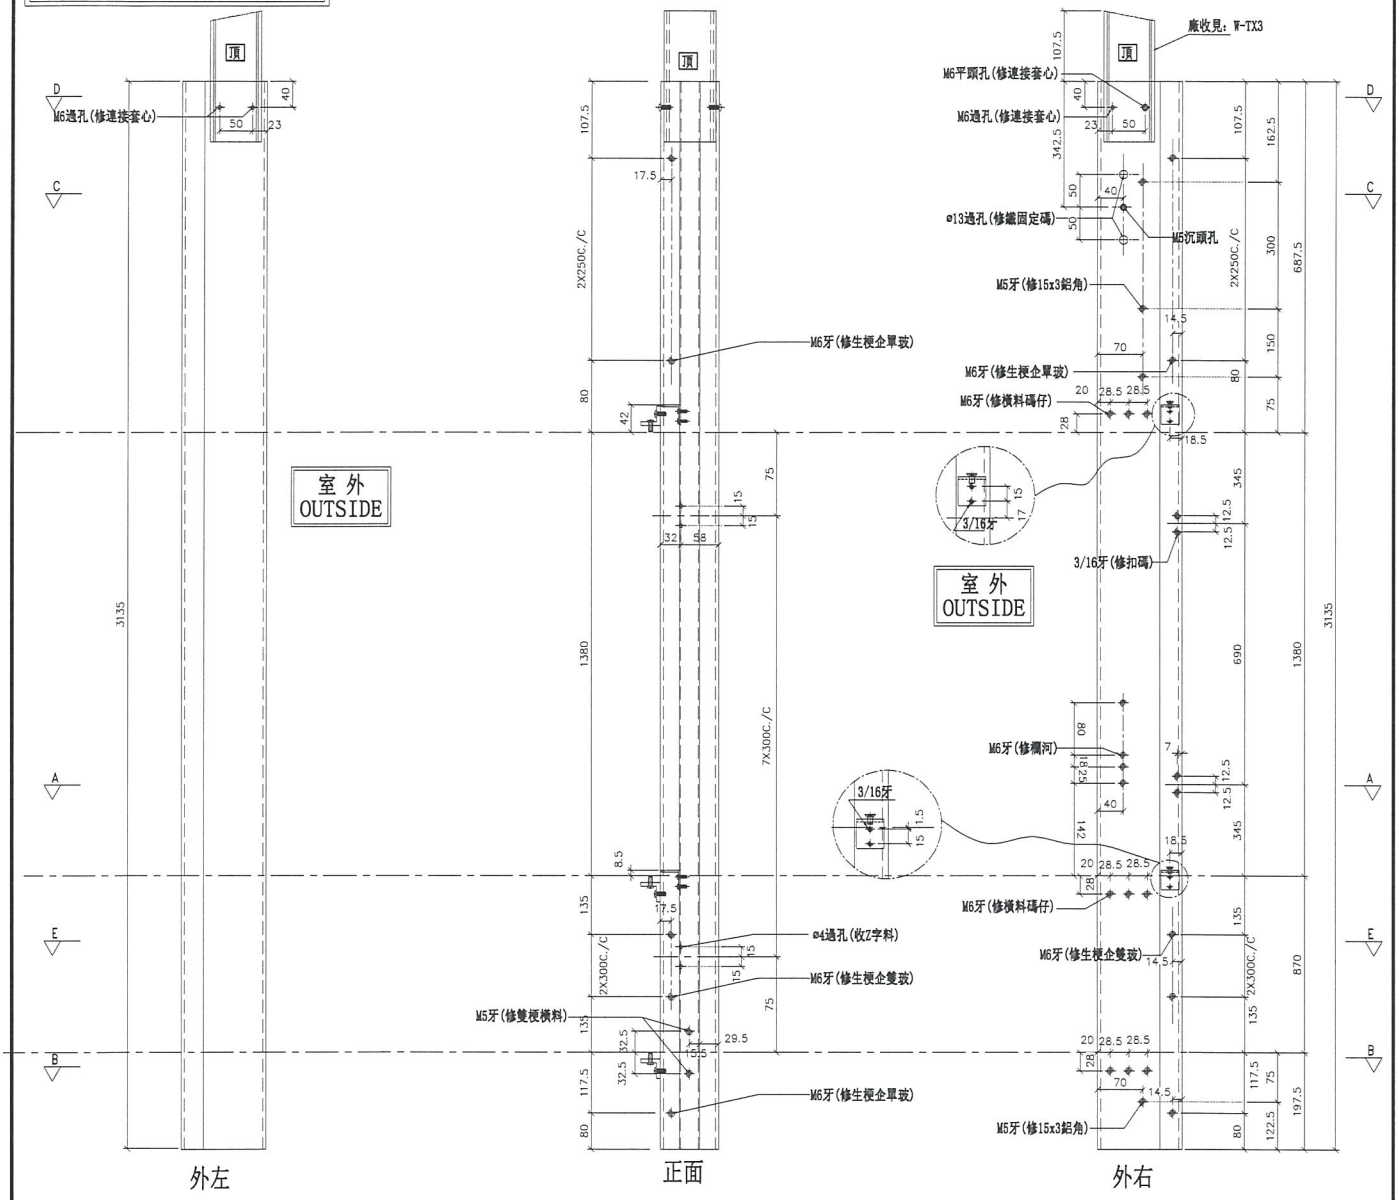

外左　　正面　　外右

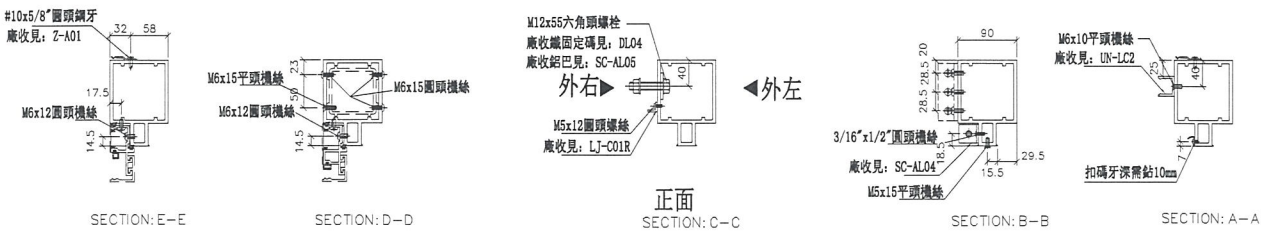

SECTION: E-E　　SECTION: D-D　　正面 SECTION: C-C　　SECTION: B-B　　SECTION: A-A

名稱	雙生企1	制圖	羅志光	2018.12.07	修改			
材料	X85550	復核	謝永林	2018.12.13	日期			
顏色	EC-DG-S332054 (3塗)	批準			圖號	G-MS08R		

美特鋁質 有限公司
MIDI Aluminium Fabricator Ltd.


工程號	J-837	地盤	觀塘裕民坊


數量	位置	樓層
3	T5CW-M-2	7F~9F
3	T5CW-C-1	7F~9F

（左邊）雙主企位


*請用A3紙打印

*注意：
螺絲鑽平頭孔事宜，請留意M5及3/16"要沉頭（90° X ø10），供修螺絲后啲膠用

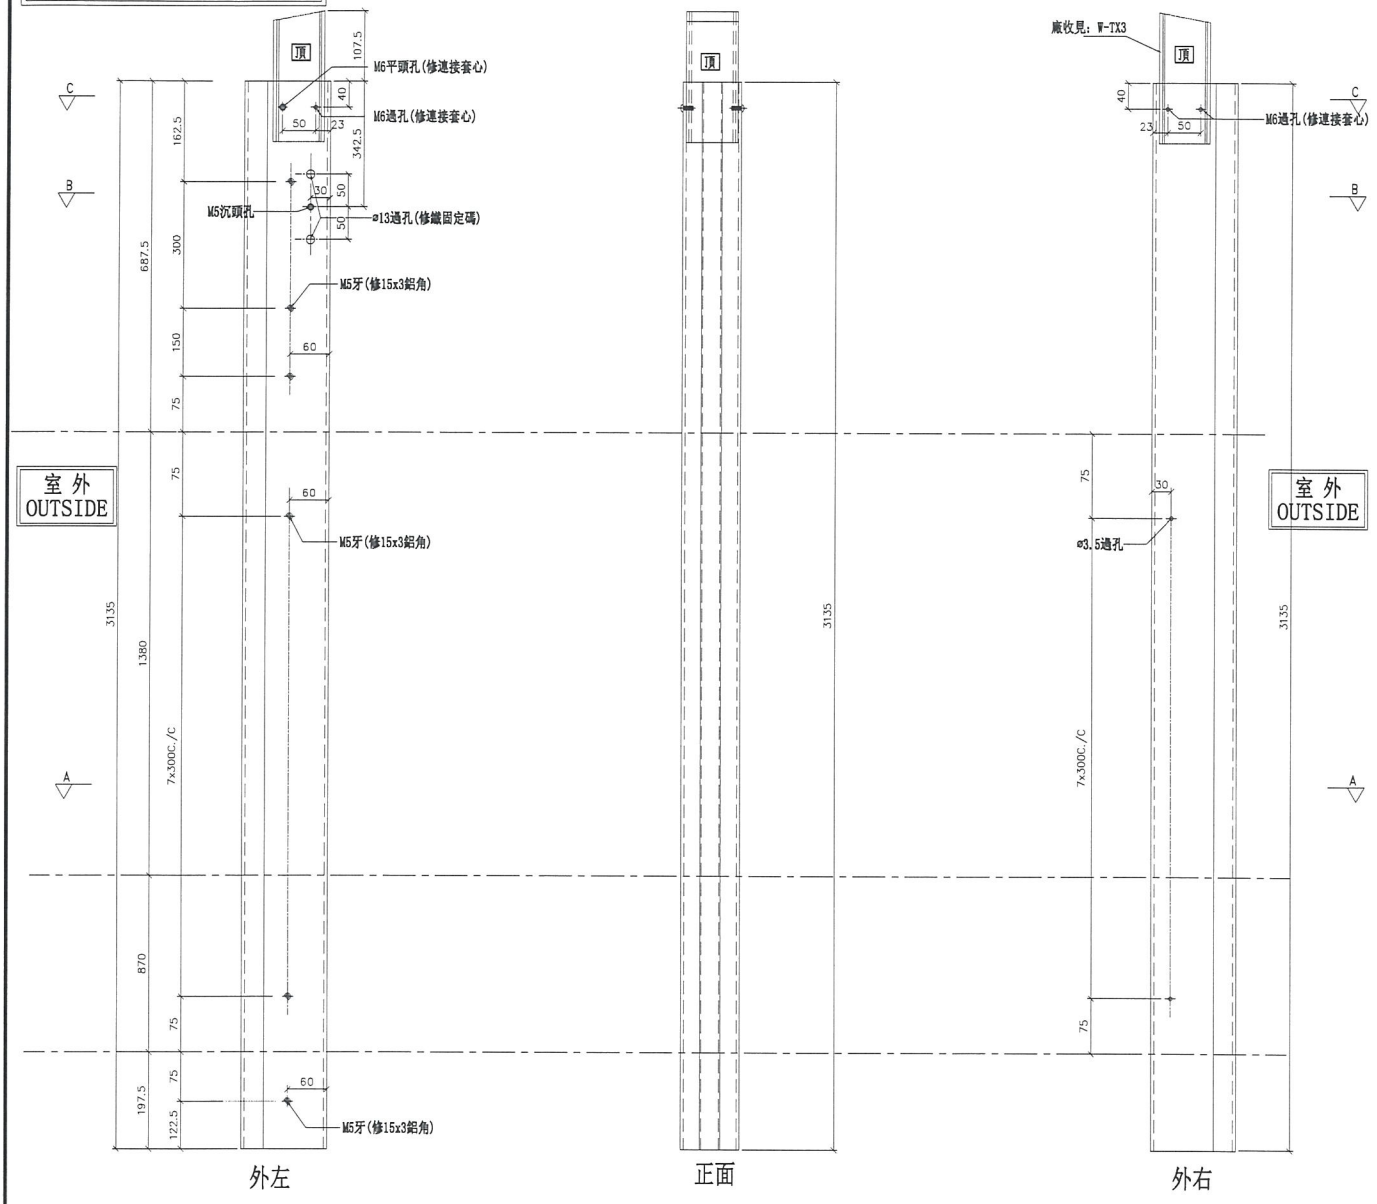

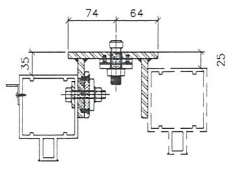

鐵固定碼見：DL05安裝示意圖

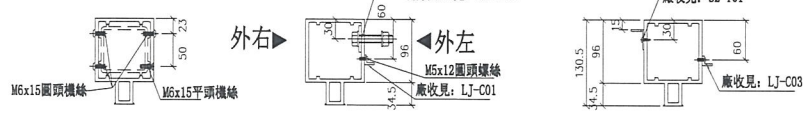

SECTION: C-C　　正面 SECTION: B-B　　SECTION: A-A


名稱	雙生企1	制圖	羅志光	2018.12.07	修改			
材料	X85550	復核	謝永林	2018.12.13	日期			
顏色	EC-DG-S332054 (3塗)	批準			圖號	G-MS09		


美特鋁質 有限公司
MIDI Aluminium Fabricator Ltd.

工程號	J-837	地盤	觀塘裕民坊

（左邊）雙主企位 *請用A3紙打印

數量	位置	樓層
3	T5CW-M-2	7F~9F
3	T5CW-C-1	7F~9F

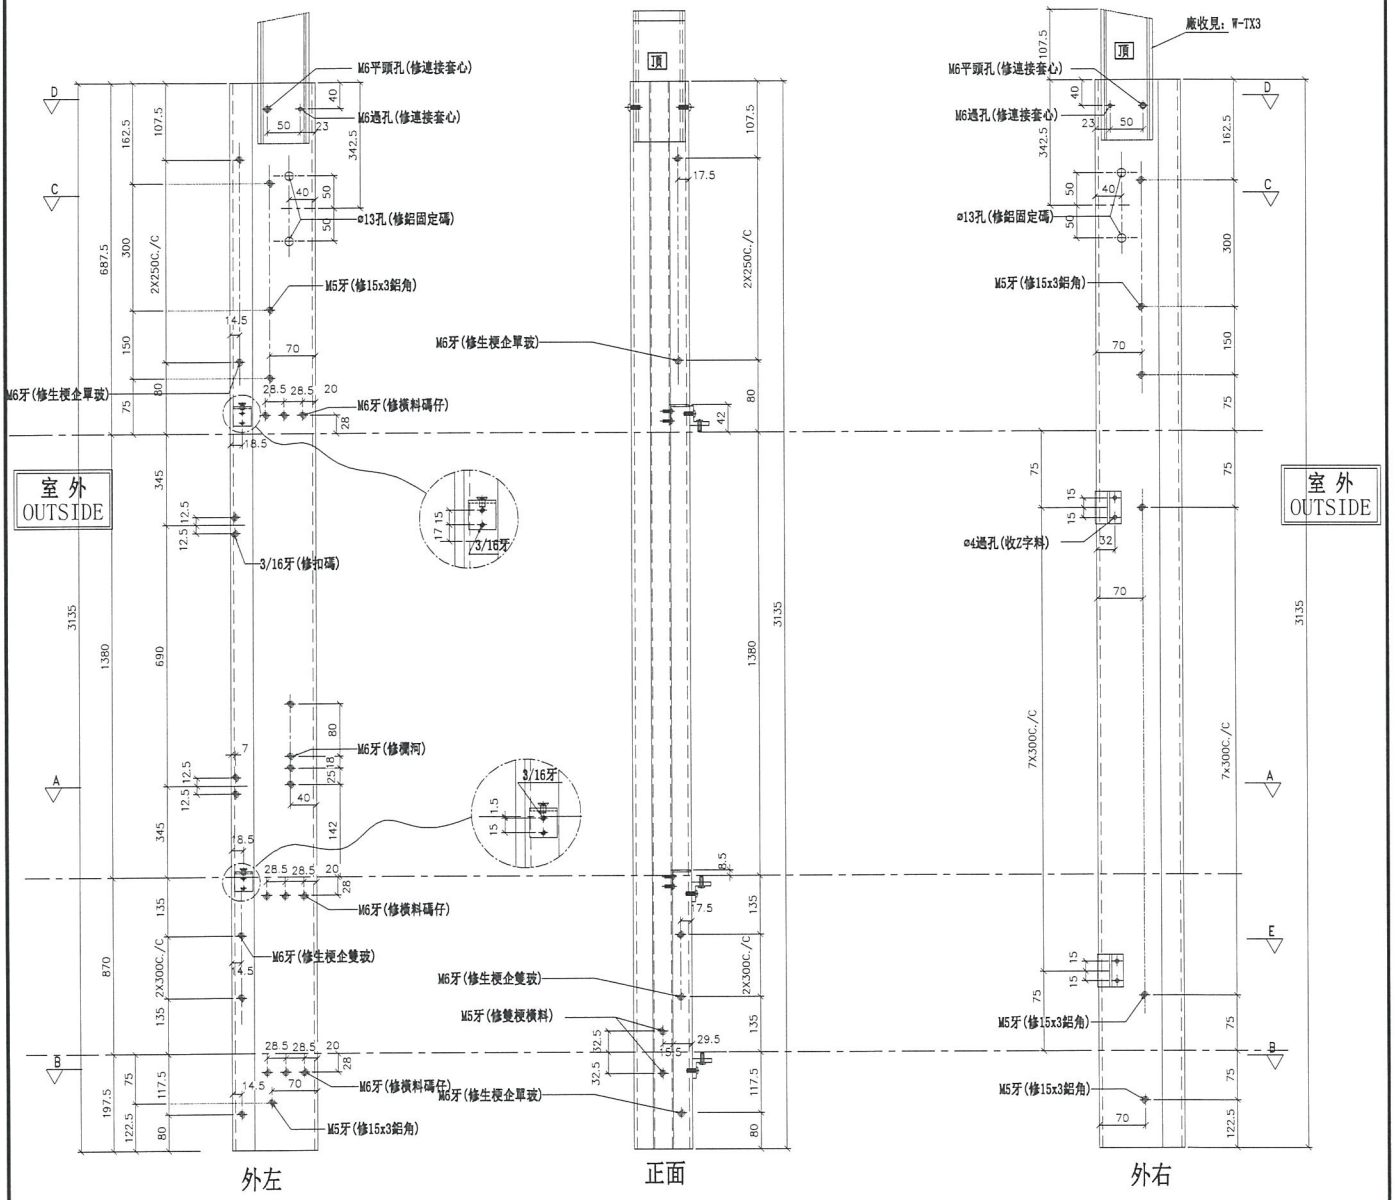

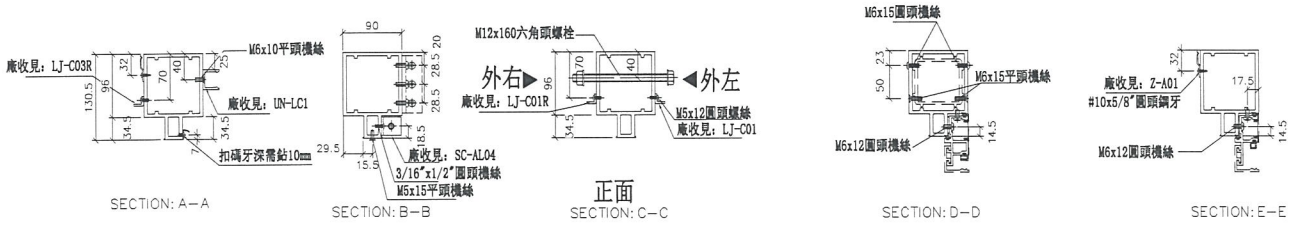

名稱	雙生企1	制圖	羅志光	2018.12.07	修改			
材料	X85550	復核	謝永林	2018.12.13	日期			
顏色	EC-DG-S332054 (3塗)	批準			圖號	G-MS10		


美特鋁質 有限公司
MIDI Aluminium Fabricator Ltd.


工程號	J-837	地盤	觀塘裕民坊

數量	位置	樓層
3	T5CW-N-1	7F~9F
3	T5CW-L-1	7F~9F
3	T5CW-H-2	7F~9F


（右邊）雙主企位

*請用A3紙打印

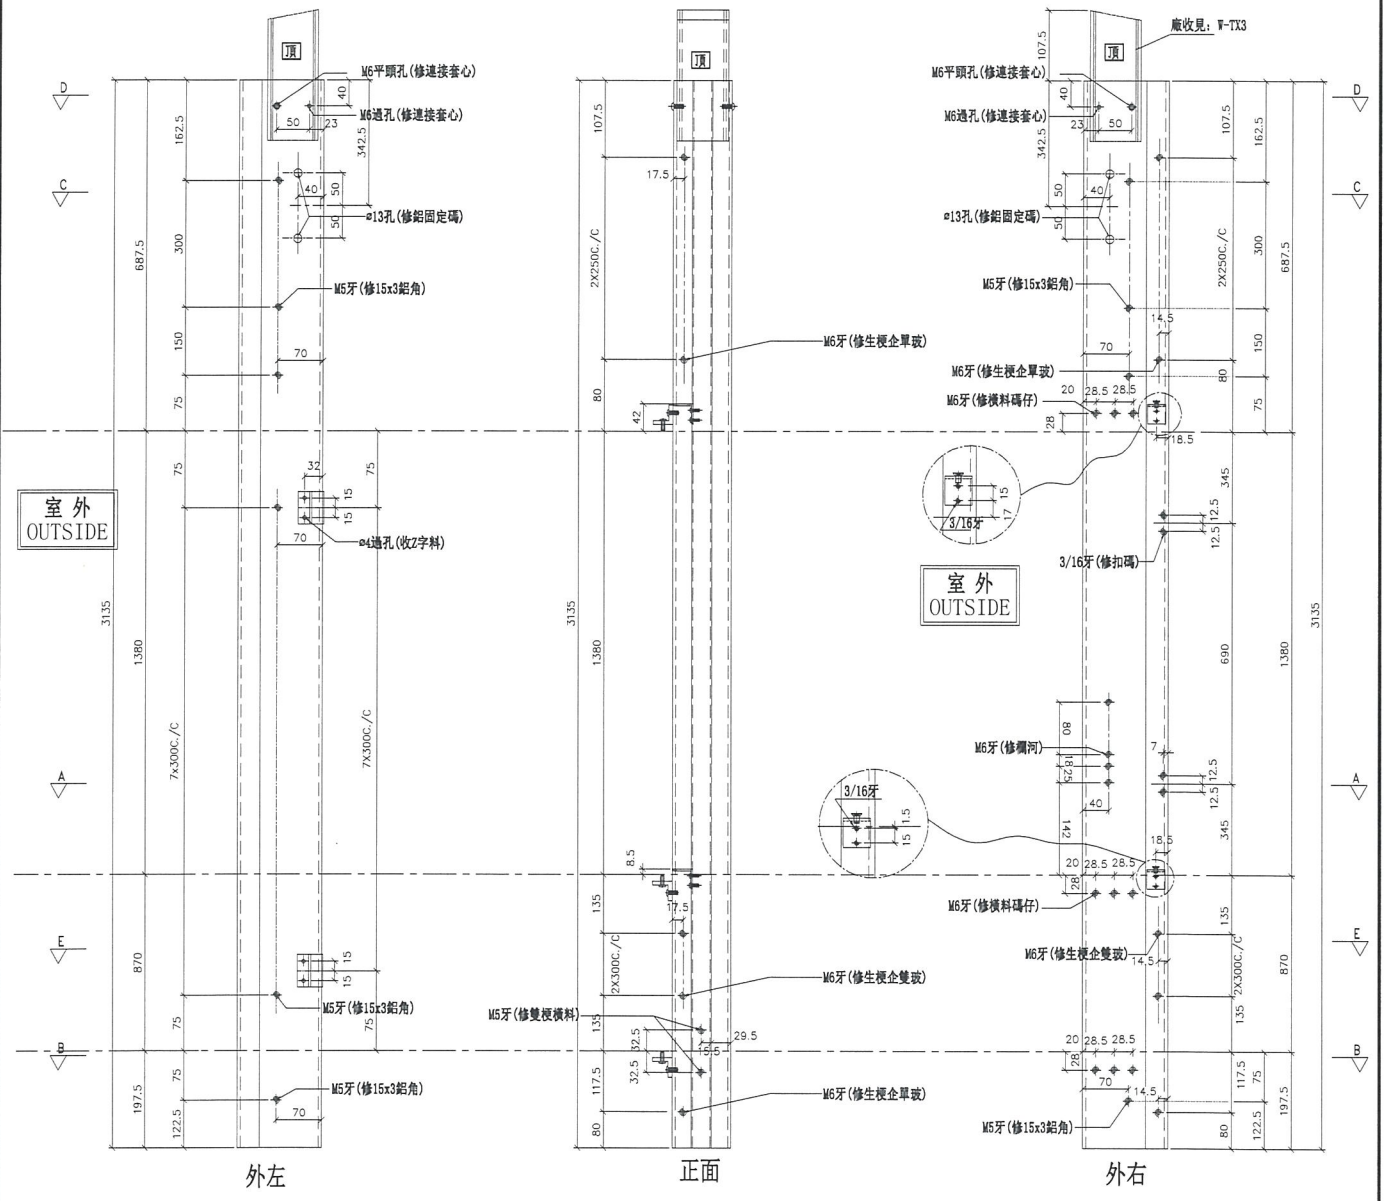


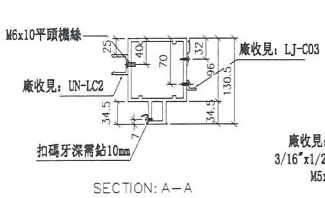


SECTION: A-A

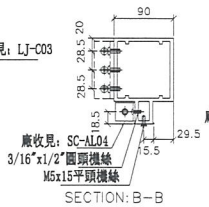


SECTION: B-B

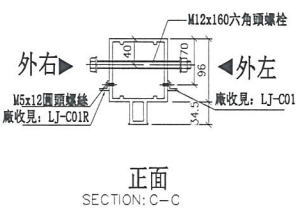

正面
SECTION: C-C

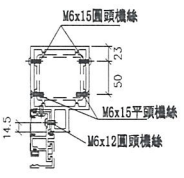

SECTION: D-D

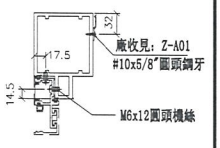

SECTION: E-E

名稱	雙生企1	制圖	羅志光	2018.12.07	修改			
材料	X85550	復核	謝永林	2018.12.13	日期			
顏色	EC-DG-S332054 (3塗)	批準			圖號	G-MS10R		


美特鋁質 有限公司
MIDI Aluminium Fabricator Ltd.


工程號	J-837	地盤	觀塘裕民坊


數量	位置	樓層
3	T5CW-C-1	7F~9F


（右邊）雙主企位(梗窗)


*請用A3紙打印

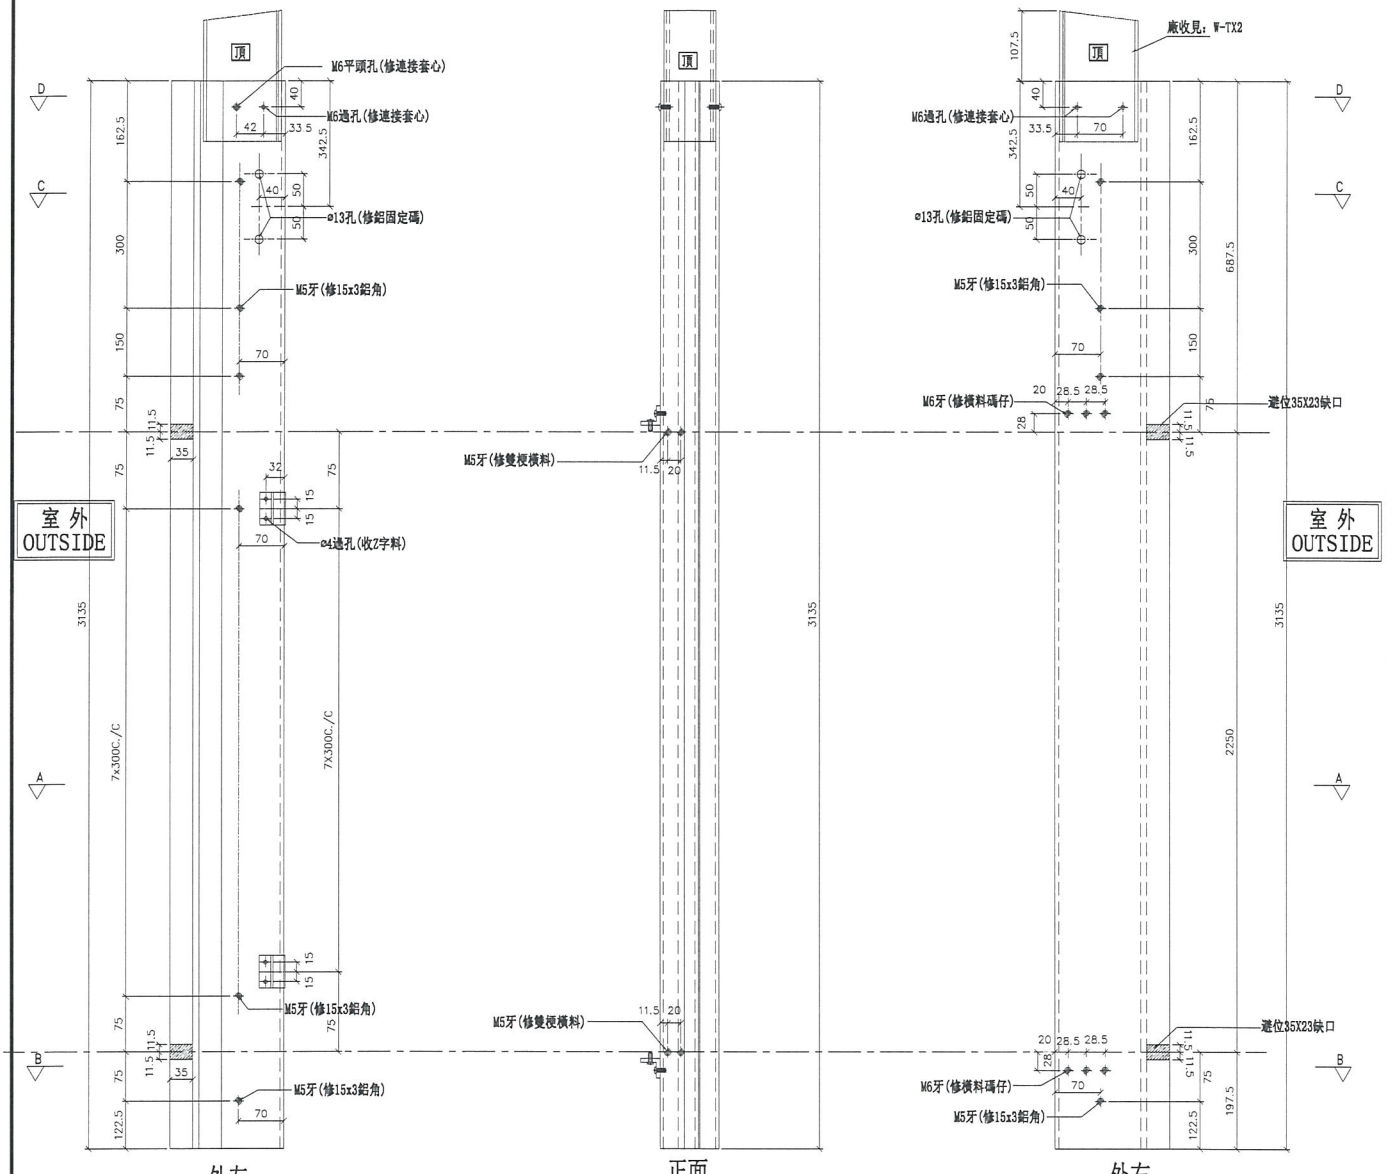

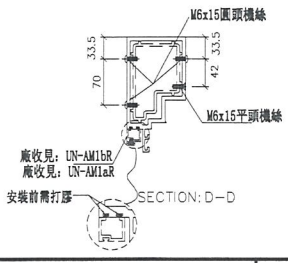

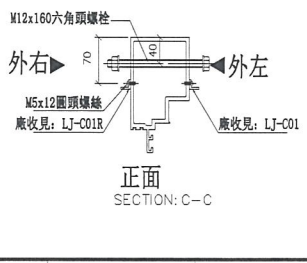

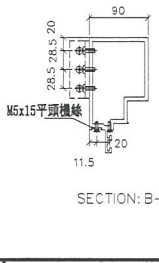

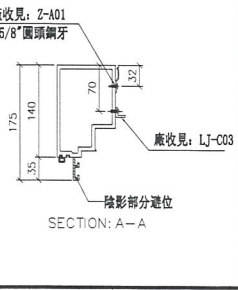

名稱	生梗企	制圖	羅志光	2018.12.07	修改			
材料	X85546	復核	謝永林	2018.12.13	日期			
顏色	EC-DG-S332054 (3塗)	批準			圖號	G-MS10AR		

美特鋁質 有限公司
MIDI Aluminium Fabricator Ltd.


工程號	J-837	地盤	觀塘裕民坊


數量	位置	樓層
3	T5CW-N-1	7F~9F
3	T5CW-L-1	7F~9F
3	T5CW-H-2	7F~9F
3	T5CW-C-1	7F~9F

（右邊）雙主企位


*請用A3紙打印

*注意：
螺絲鑽平頭孔事宜，請留意M5及3/16"要沉頭（90° X ø10），供修螺絲后啲膠用

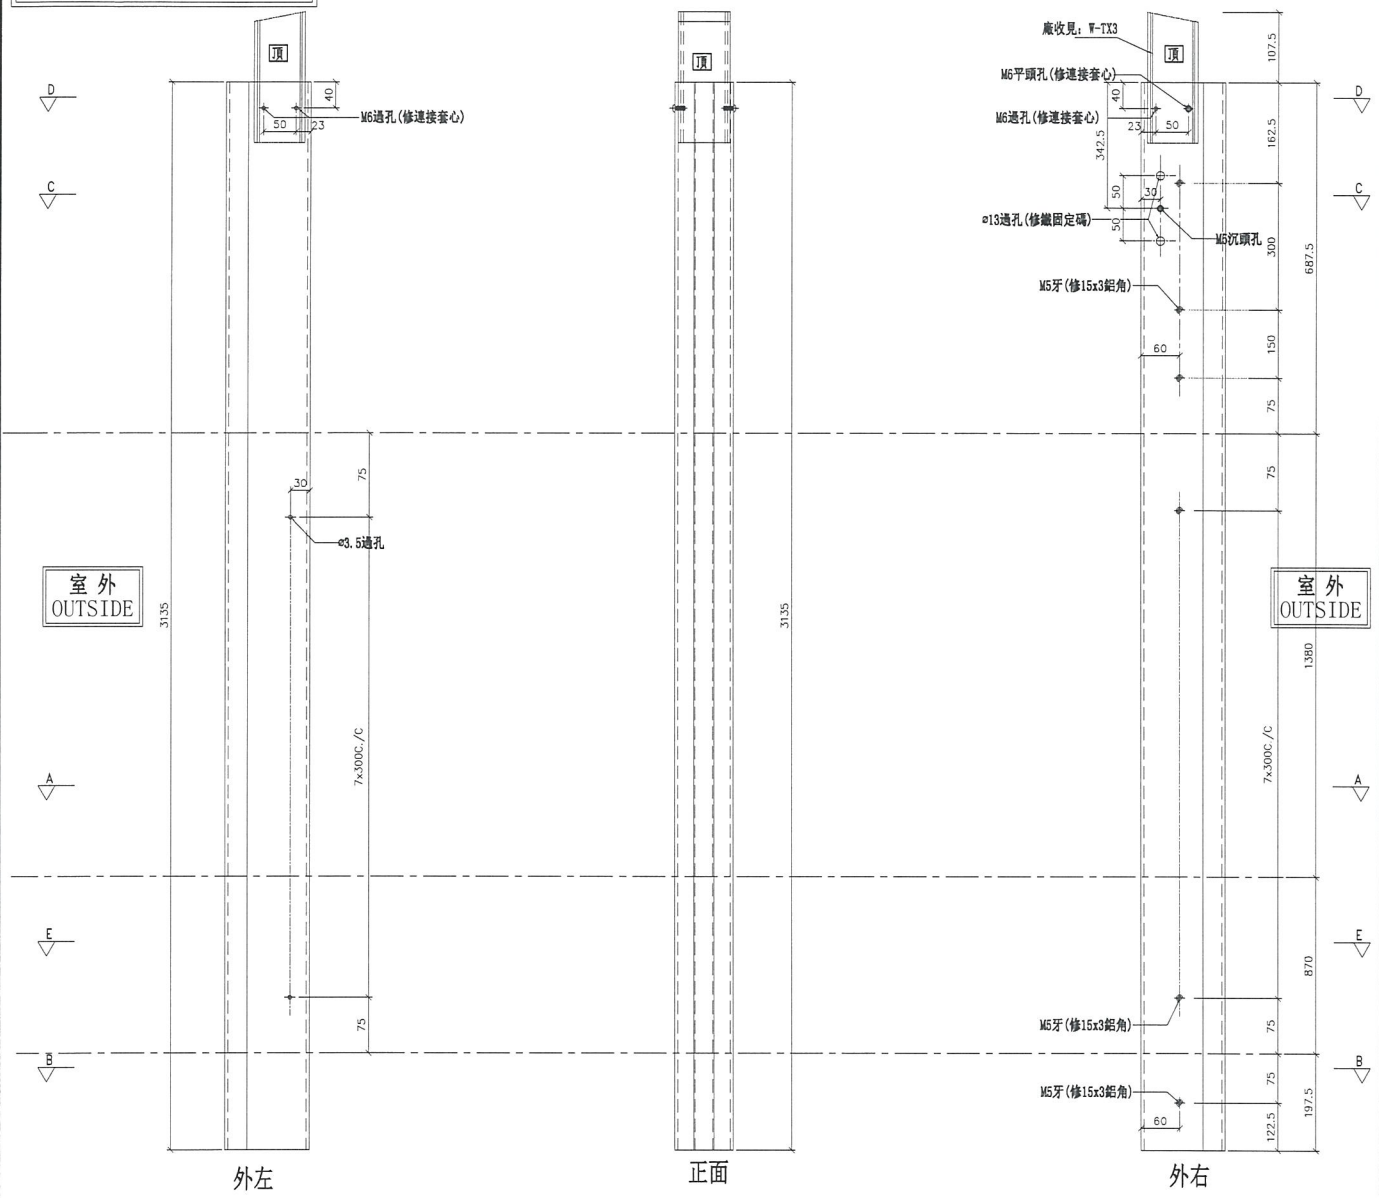


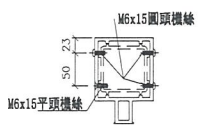


SECTION: C-C

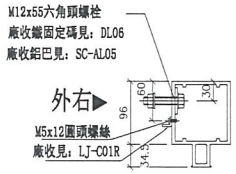

正面
SECTION: B-B

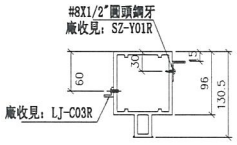

SECTION: A-A

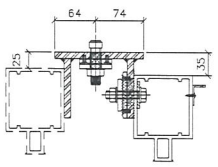

鐵固定碼見：DL06安裝示意圖

名稱	雙生企1	制圖	羅志光	2018.12.07	修改			
材料	X85550	復核	謝永林	2018.12.13	日期			
顏色	EC-DG-S332054 (3塗)	批準			圖號	G-MS09R		

美特鋁質 有限公司
MIDI Aluminium Fabricator Ltd.


數量	位置	樓層
3	T5CW-A-1	7F~9F


工程號	J-837	地盤	觀塘裕民坊

右靠墻(梗窗)

*請用A3紙打印

*注意：
螺絲鑽平頭孔事宜，請留意M5及3/16"要沉頭（90° X ø10），供修螺絲后啲膠用

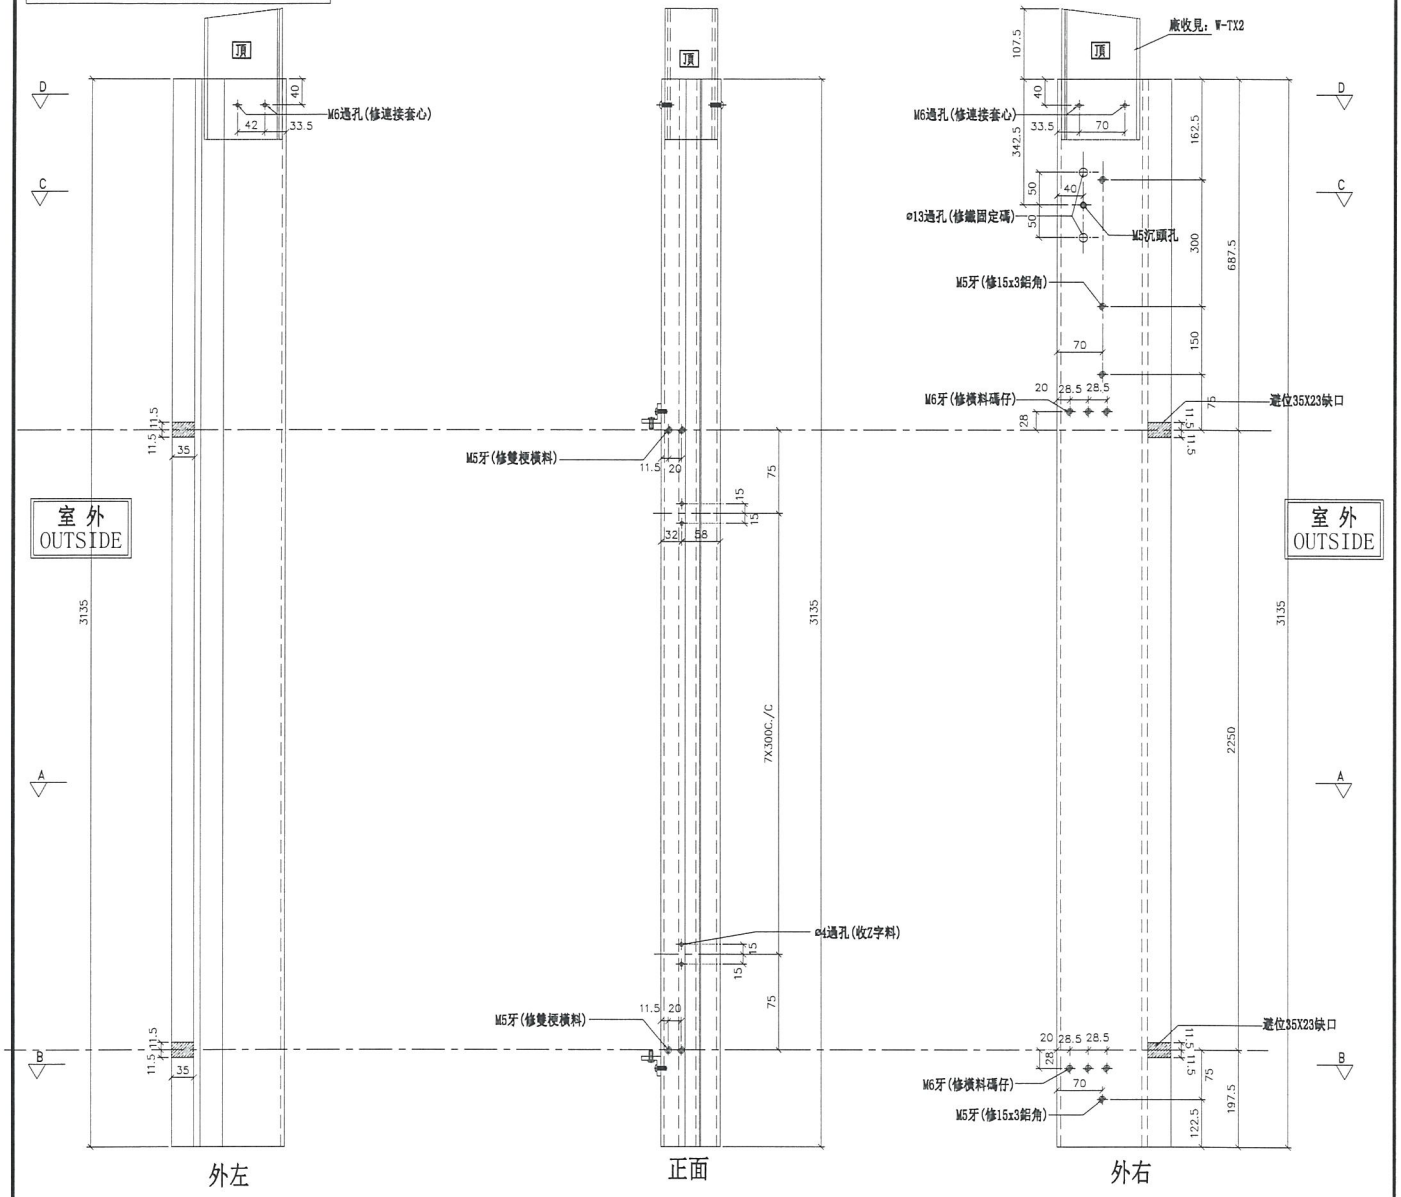

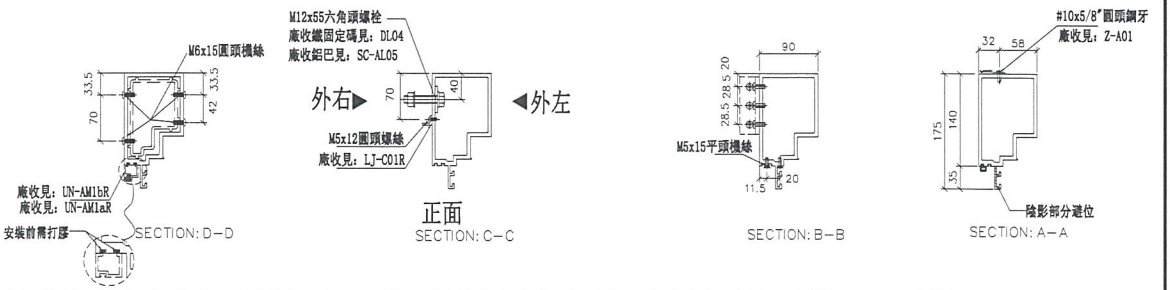

名稱	生梗企	制圖	羅志光	2018.12.07	修改			
材料	X85546	復核	謝永林	2018.12.13	日期			
顏色	EC-DG-S332054 (3塗)	批準			圖號	G-MS11R		


美特鋁質 有限公司
MIDI Aluminium Fabricator Ltd.


工程號	J-837	地盤	觀塘裕民坊

左靠FD門(梗窗)　*請用A3紙打印

數量	位置	樓層
3	T5CW-N-1	7F~9F
3	T5CW-L-1	7F~9F
3	T5CW-JK-1	7F~9F

*注意：
螺絲鑽平頭孔事宜，請留意M5及3/16"要沉頭（90° X ø10），供修螺絲后啲膠用

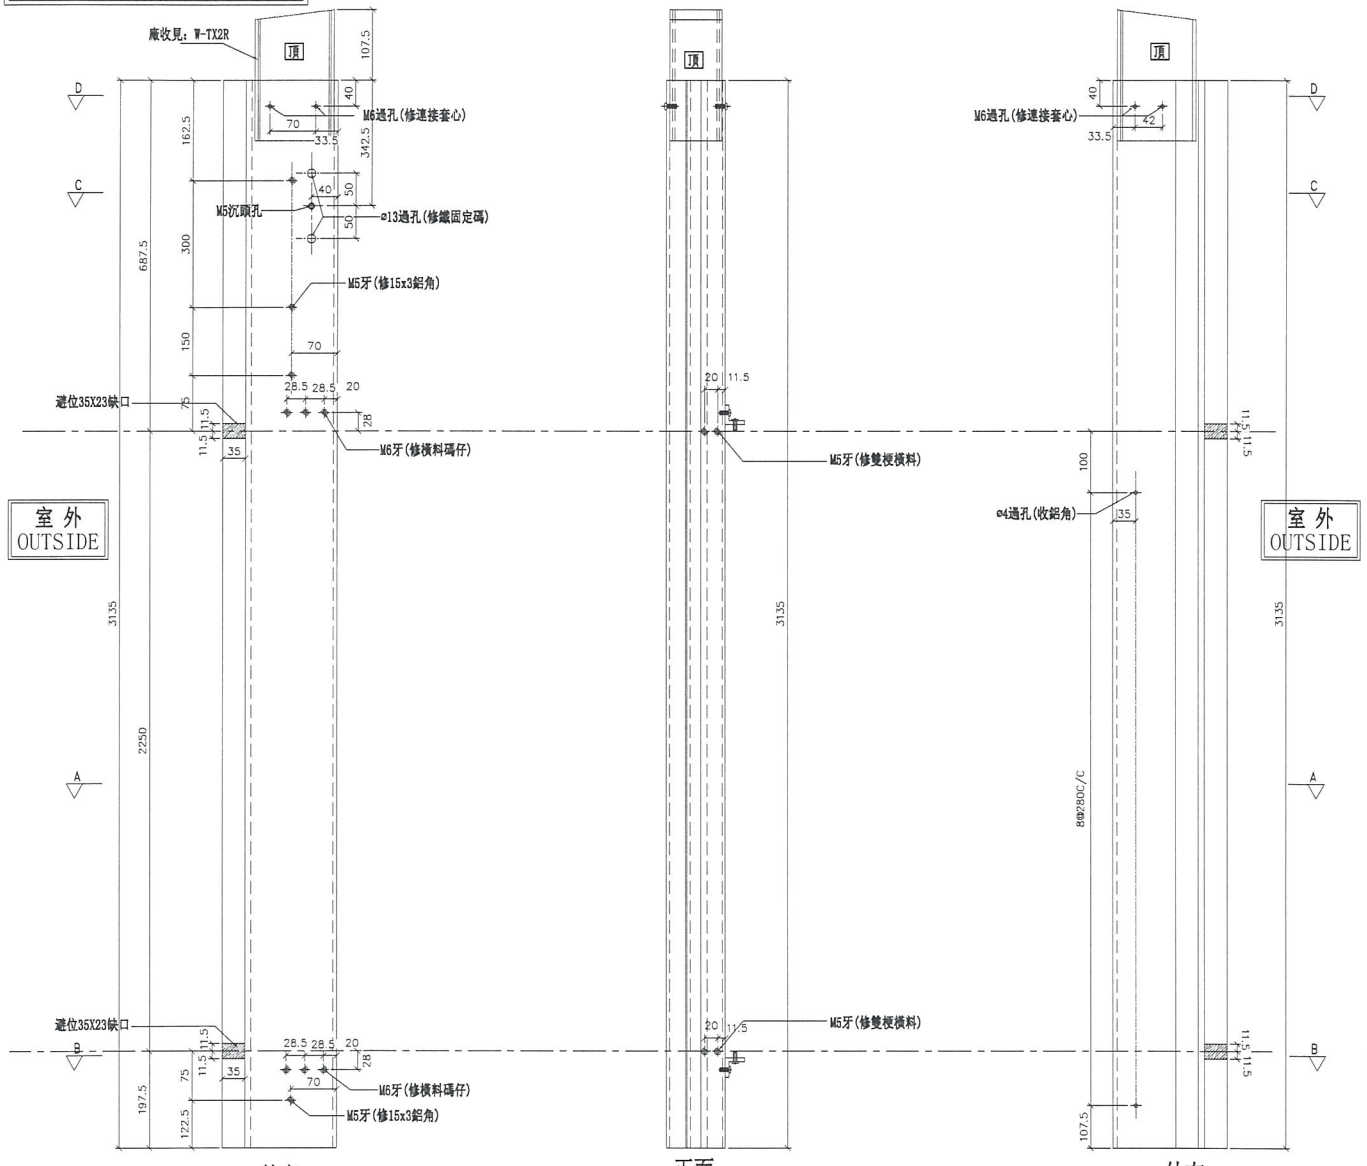

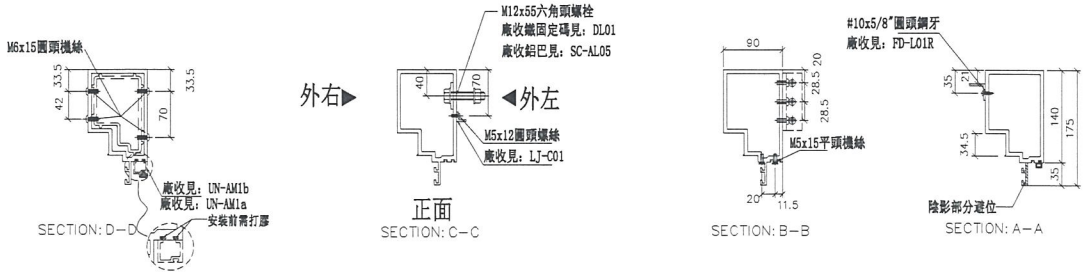

名稱	生梗企	制圖	羅志光	2018.12.07	修改			
材料	X85546	復核	謝永林	2018.12.13	日期			
顏色	EC-DG-S332054 (3塗)	批準			圖號	G-MS13		

美特鋁質 有限公司
MIDI Aluminium Fabricator Ltd.


工程號	J-837	地盤	觀塘裕民坊


數量	位置	樓層
3	T5CW-M-2	7F~9F
6	T5CW-JK-1	7F~9F
3	T5CW-A-3	7F~9F


右靠FD門(梗窗)


*請用A3紙打印


*注意:
螺絲鎖平頭孔事宜，請留意M5及3/16"要沉頭（90° X ø10），供修螺絲后啲膠用

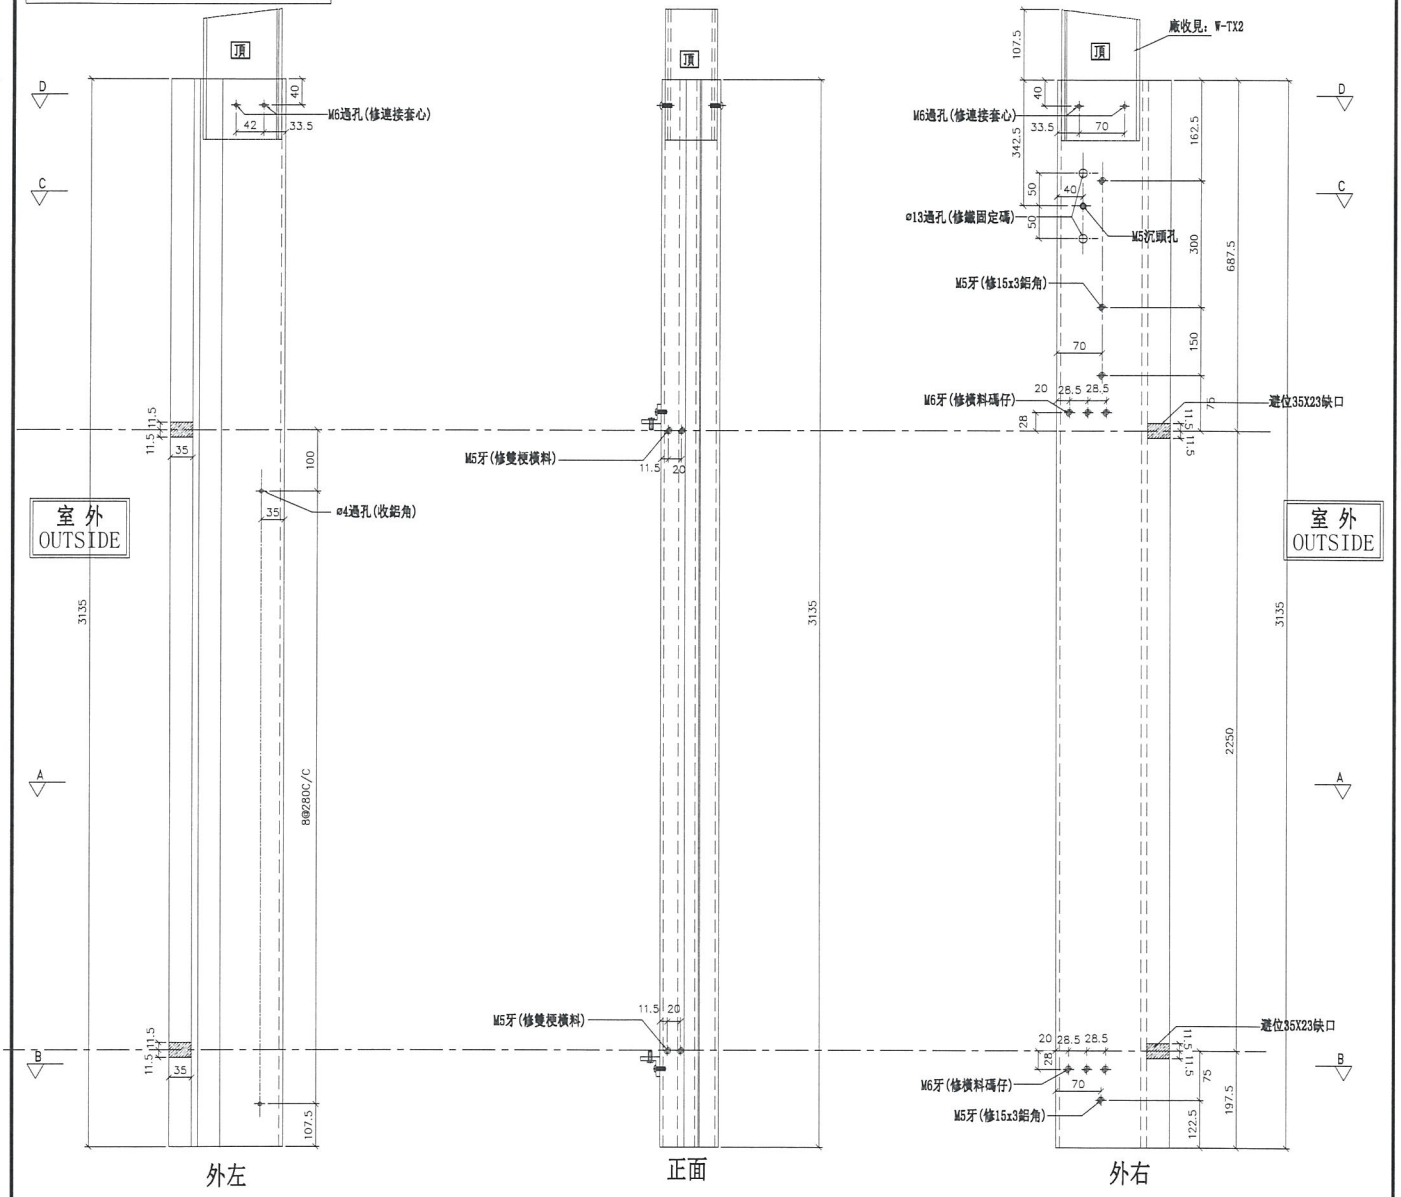

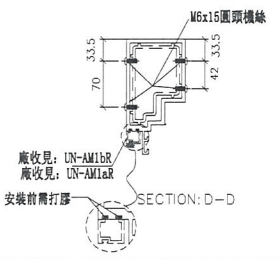

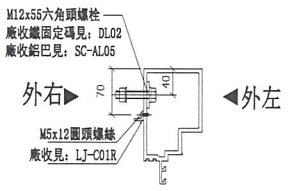

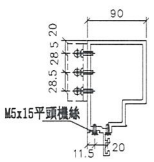


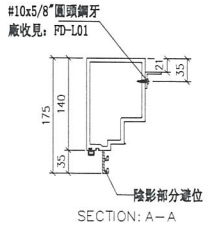



名稱	生梗企	制圖	羅志光	2018.12.07	修改			
材料	X85546	復核	謝永林	2018.12.13	日期			
顏色	EC-DG-S332054 (3塗)	批準			圖號	G-MS13R		


物料編號	L	數量	M	X	N	EQ	分格尺寸	使用位置	廠收單玻插線編號	樓層
UN-SD501	1045	3	250	X	3	147.5	1060	T5CW-N-1	UN-HM501S	7F~9F
UN-SD503	995	3	250	X	3	122.5	1010	T5CW-L-1	UN-HM503S	7F~9F
UN-SD504	697.5	3	250	X	2	98.75	712.5	T5CW-JK-1	UN-HM504S	7F~9F
UN-SD505	892.5	3	300	X	2	146.25	907.5	T5CW-H-2	UN-HM505S	7F~9F
UN-SD506	920	3	300	X	2	160	935	T5CW-II-1	UN-HM506S	7F~9F
UN-SD509	752.5	3	250	X	2	126.25	767.5	T5CW-F-2	UN-HM509S	7F~9F
UN-SD510	920	3	300	X	2	160	935	T5CW-F-1	UN-HM510S	7F~9F
UN-SD513	752.5	3	250	X	2	126.25	767.5	T5CW-D-2	UN-HM513S	7F~9F
UN-SD514	945	3	250	X	3	97.5	960	T5CW-D-1	UN-HM514S	7F~9F
UN-SD516	777.5	3	250	X	2	138.75	792.5	T5CW-C-1	UN-HM516S	7F~9F
UN-SD518	1465	3	300	X	4	132.5	1480	T5CW-A-3	UN-HM518S	7F~9F

*注意:
螺絲鑽平頭孔事宜，請留意M5及3/16″要沉頭（90° X ø10），供修螺絲后唧膠用

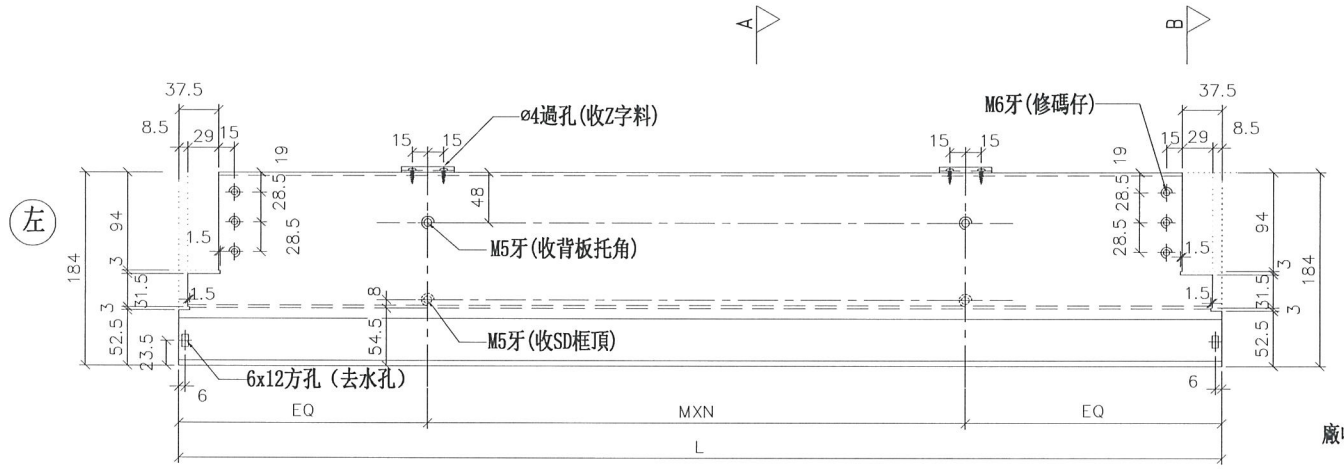

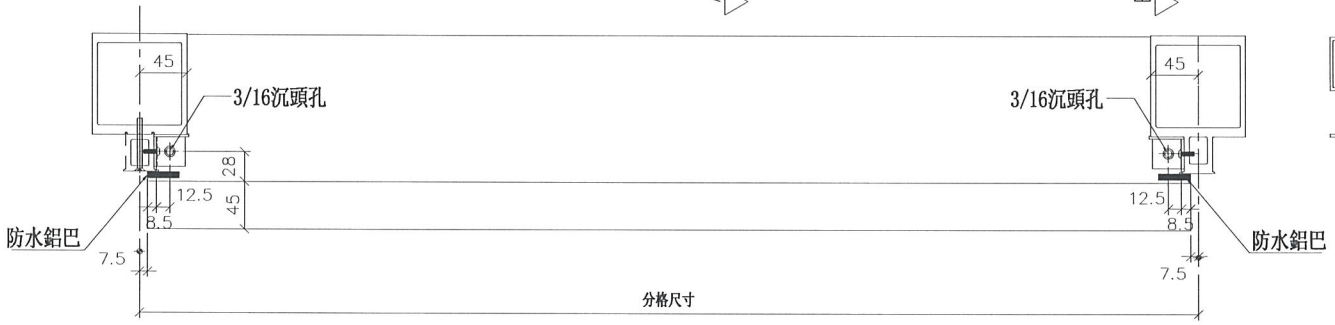

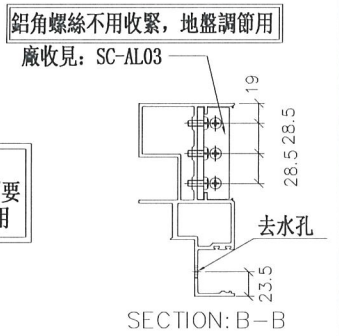

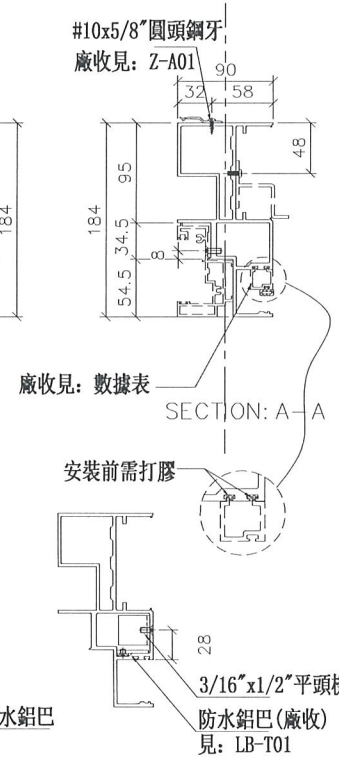


美特鋁質 有限公司 MIDI Aluminium Fabricator Ltd.		
工程號	J-837	地盤 觀塘裕民坊


修改	日期	圖號
		UN-SD501
制圖	邱紅	2018.12.10
復核	謝永林	2018.12.13
批準		


名稱	SD門頂橫
材料	X85555
顏色	EC-DG-S332054 (3塗)


物料編號	L	數量	M	X	N	EQ	分格尺寸	使用位置	廠收單玻線編號	樓層
UN-SD502R	1245	3	250	X	4	122.5	1260	T5CW-M-2	UN-HM502S	7F~9F
UN-SD507R	870	3	300	X	2	135	885	T5CW-G-2	UN-HM507S	7F~9F
UN-SD508R	752.5	3	250	X	2	126.25	767.5	T5CW-G-1	UN-HM508S	7F~9F
UN-SD511R	945	3	250	X	3	97.5	960	T5CW-E-2	UN-HM511S	7F~9F
UN-SD512R	752.5	3	250	X	2	126.25	767.5	T5CW-E-1	UN-HM512S	7F~9F
UN-SD515R	870	3	300	X	2	135	885	T5CW-C-1	UN-HM515S	7F~9F
UN-SD517R	974	3	250	X	3	112	989	T5CW-C-1	UN-HM517S	7F~9F


*注意:
螺絲鑽平頭孔事宜，請留意M5及3/16"要沉頭（90° X ø10），供修螺絲后卿膠用

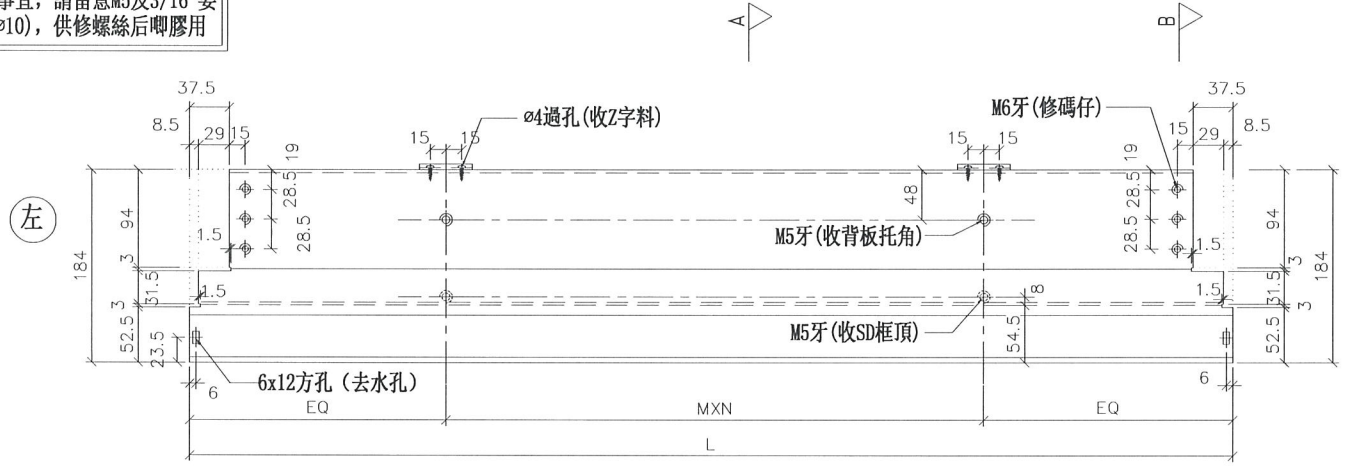

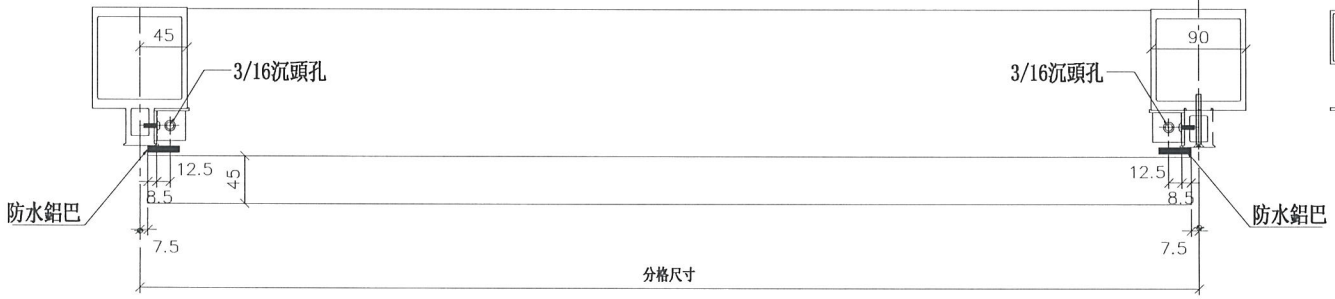

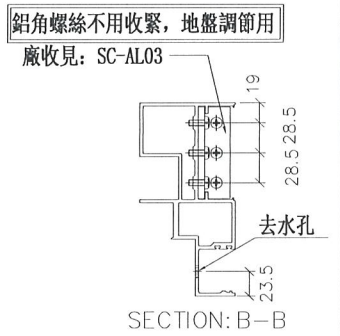

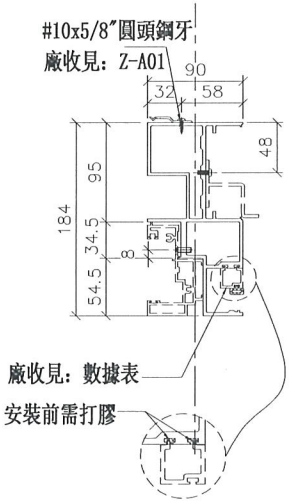

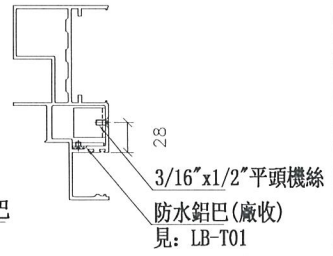

美特鋁質 有限公司
MIDI Aluminium Fabricator Ltd.

工程號	J-837	地盤	觀塘裕民坊


修改		
日期	2018.12.10	2018.12.13
圖號	邱紅	謝永林
制圖	復核	批準


名稱	SD門頂橫
材料	X85555
顏色	EC-DG-S332054 (3塗)


UN-SD502R


物料編號	L	數量	M	X	N	EQ	分格尺寸	使用位置	廠收單玻線編號	樓層
UN-SD501a	1045	3	250	X	3	147.5	1060	T5CW-N-1	UN-HM501S	7F~9F
UN-SD503a	995	3	250	X	3	122.5	1010	T5CW-L-1	UN-HM503S	7F~9F
UN-SD504a	697.5	3	250	X	2	98.75	712.5	T5CW-JK-1	UN-HM504S	7F~9F
UN-SD505a	892.5	3	300	X	2	146.25	907.5	T5CW-H-2	UN-HM505S	7F~9F
UN-SD506a	920	3	300	X	2	160	935	T5CW-H-1	UN-HM506S	7F~9F
UN-SD509a	752.5	3	250	X	2	126.25	767.5	T5CW-F-2	UN-HM509S	7F~9F
UN-SD510a	920	3	300	X	2	160	935	T5CW-F-1	UN-HM510S	7F~9F
UN-SD513a	752.5	3	250	X	2	126.25	767.5	T5CW-D-2	UN-HM513S	7F~9F
UN-SD514a	945	3	250	X	3	97.5	960	T5CW-D-1	UN-HM514S	7F~9F
UN-SD516a	777.5	2	250	X	2	138.75	792.5	T5CW-C-1	UN-HM516S	7F~8F
UN-SD518a	1465	3	300	X	4	132.5	1480	T5CW-A-3	UN-HM518S	7F~9F


*注意:
螺絲鑽平頭孔事宜，請留意M5及3/16″要沉頭（90° X ø10），供修螺絲后唧膠用

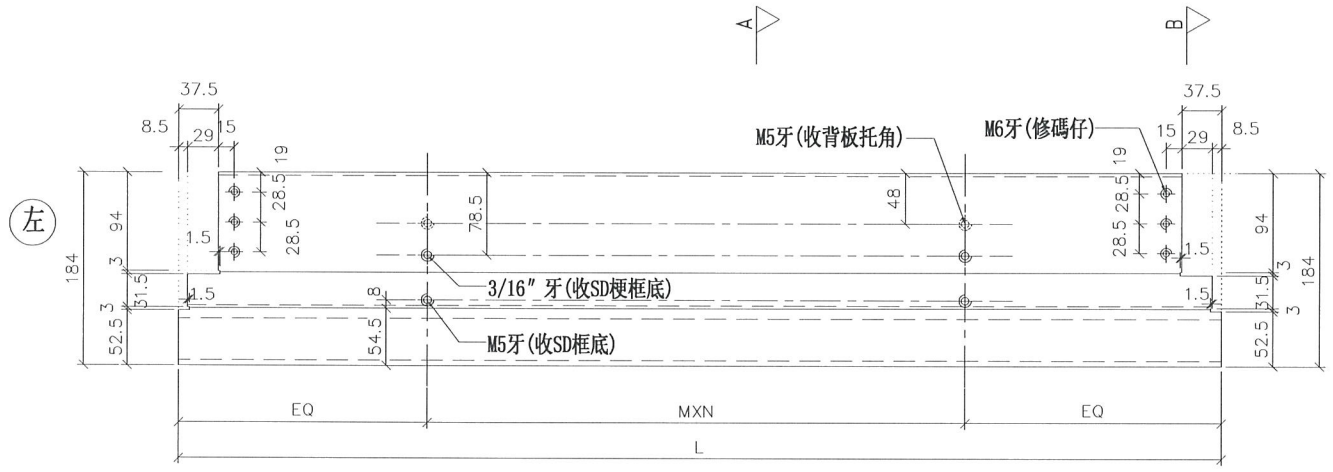

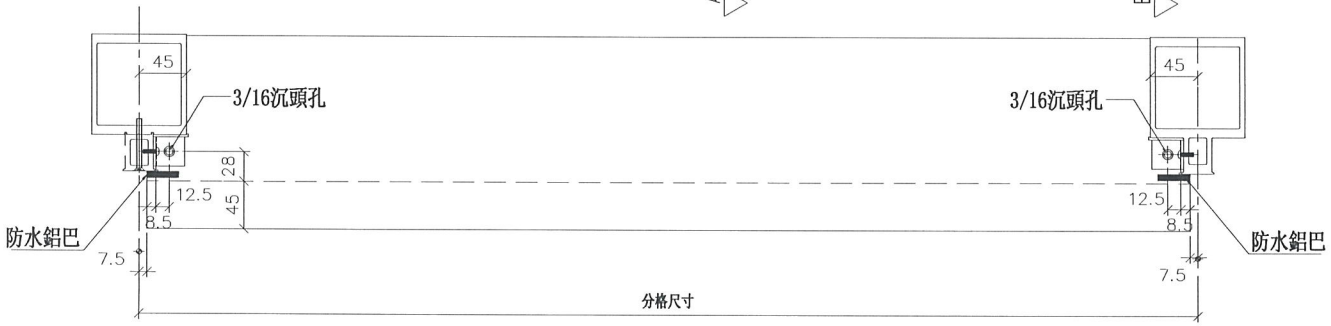

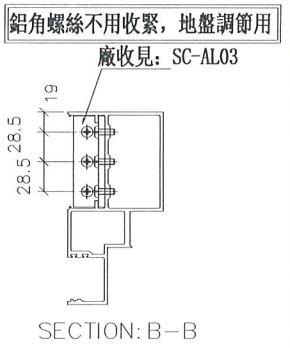

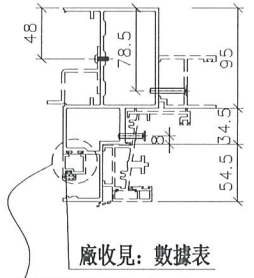

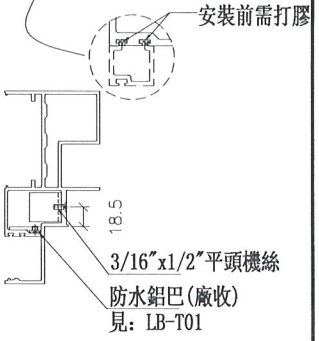

修改			
日期	2018.12.10	2018.12.13	
圖號	UN-SD501a		

制圖	邱紅
復核	謝永林
批準	


名稱	生梗橫料
材料	X85553
顏色	EC-DG-S332054 (3塗)


美特鋁質 有限公司
MIDI Aluminium Fabricator Ltd.

工程號	J-837	地盤	觀塘裕民坊


物料編號	L	數量	M	X	N	EQ	分格尺寸	使用位置	廠收單玻線編號	樓層
UN-SD502aR	1245	3	250	X	4	122.5	1260	T5CW-M-2	UN-HM502S	7F~9F
UN-SD507aR	870	3	300	X	2	135	885	T5CW-G-2	UN-HM507S	7F~9F
UN-SD508aR	752.5	3	250	X	2	126.25	767.5	T5CW-G-1	UN-HM508S	7F~9F
UN-SD511aR	945	3	250	X	3	97.5	960	T5CW-E-2	UN-HM511S	7F~9F
UN-SD512aR	752.5	3	250	X	2	126.25	767.5	T5CW-E-1	UN-HM512S	7F~9F
UN-SD515aR	870	3	300	X	2	135	885	T5CW-C-1	UN-HM515S	7F~9F
UN-SD517aR	974	3	250	X	3	112	989	T5CW-C-1	UN-HM517S	7F~9F

*注意:
螺絲鑽平頭孔事宜，請留意M5及3/16"要沉頭（90° X ø10），供修螺絲后卿膠用

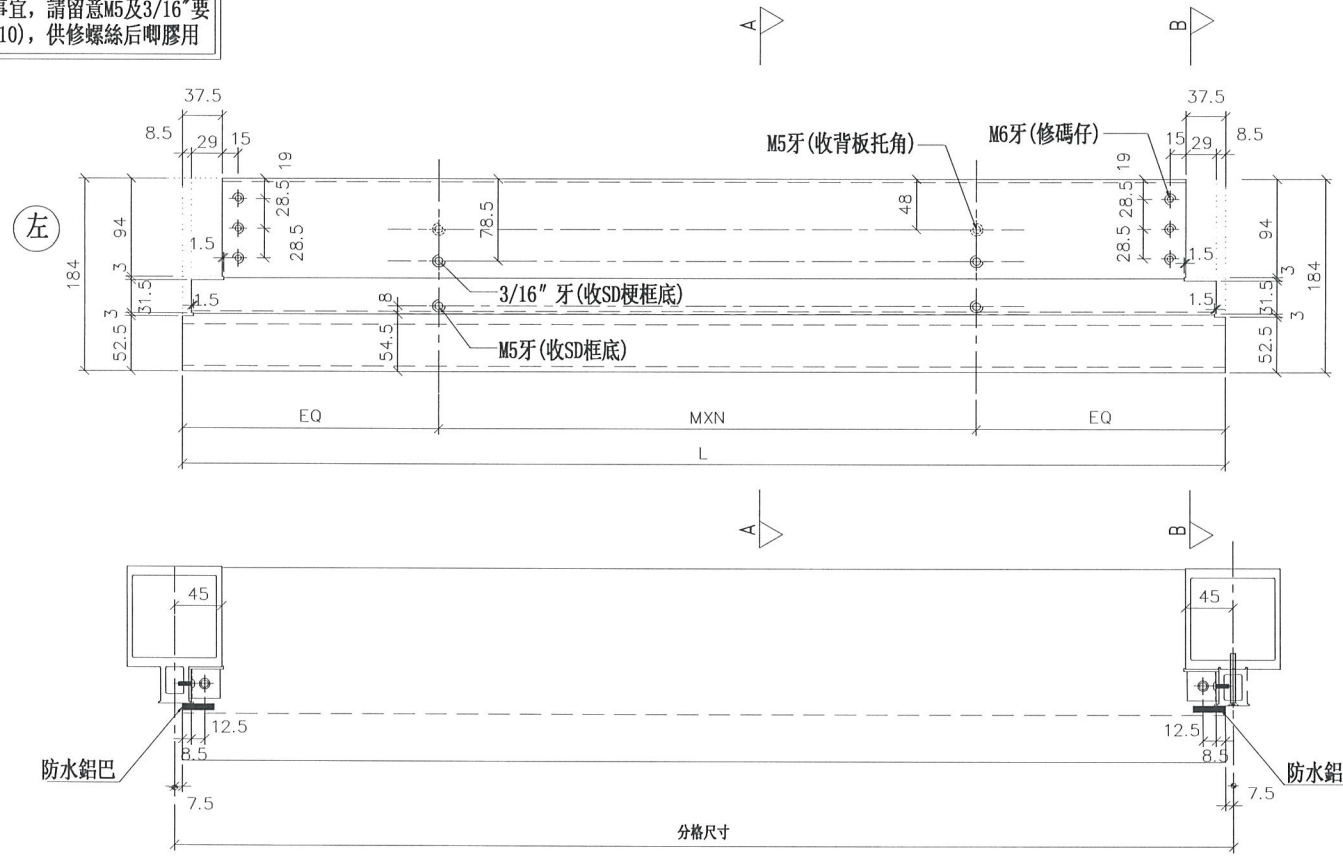


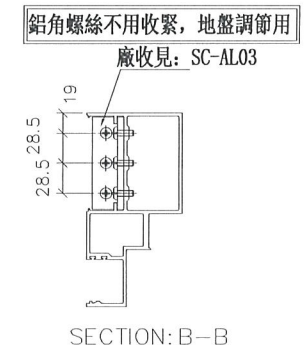

SECTION: B-B

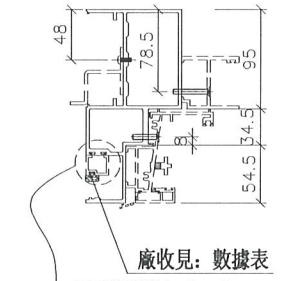

SECTION: A-A

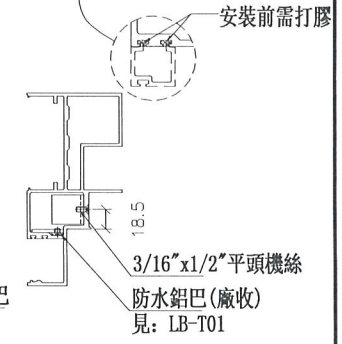


美特鋁質 有限公司 MIDI Aluminium Fabricator Ltd.			
工程號	J-837	地盤	觀塘裕民坊

修改				
日期	2018.12.10	2018.12.13		
圖號	UN-SD502aR			


制圖	邱紅		
復核	謝永林		
批準			


名稱	生梗橫料
材料	X85553
顏色	EC-DG-S332054 (3塗)

數據表參見：UN-T501-1

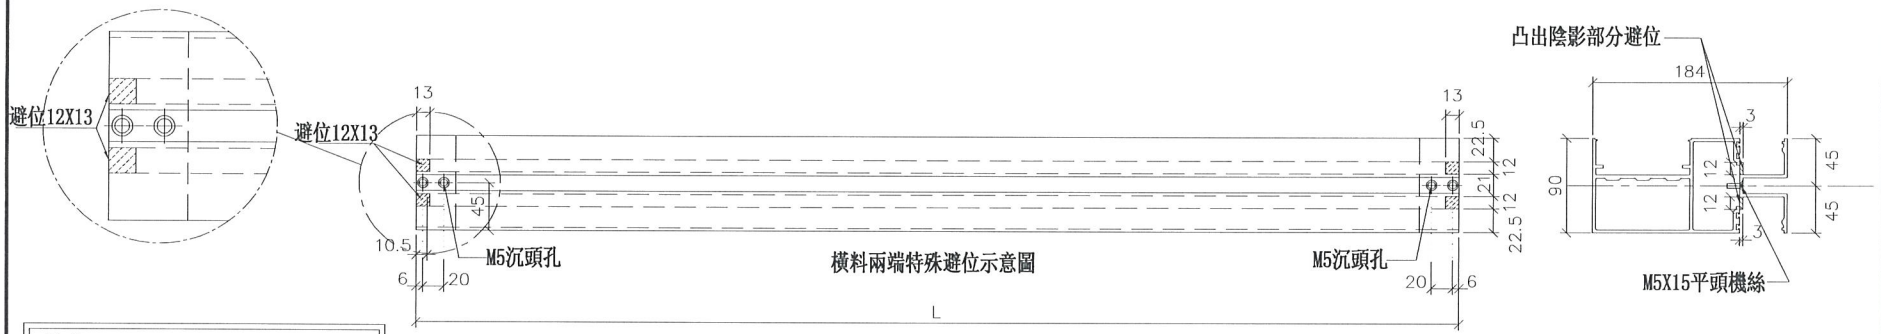


*注意:
螺絲鑽平頭孔事宜，請留意M5及3/16"要沉頭（90° X ø10），供修螺絲后啤膠用

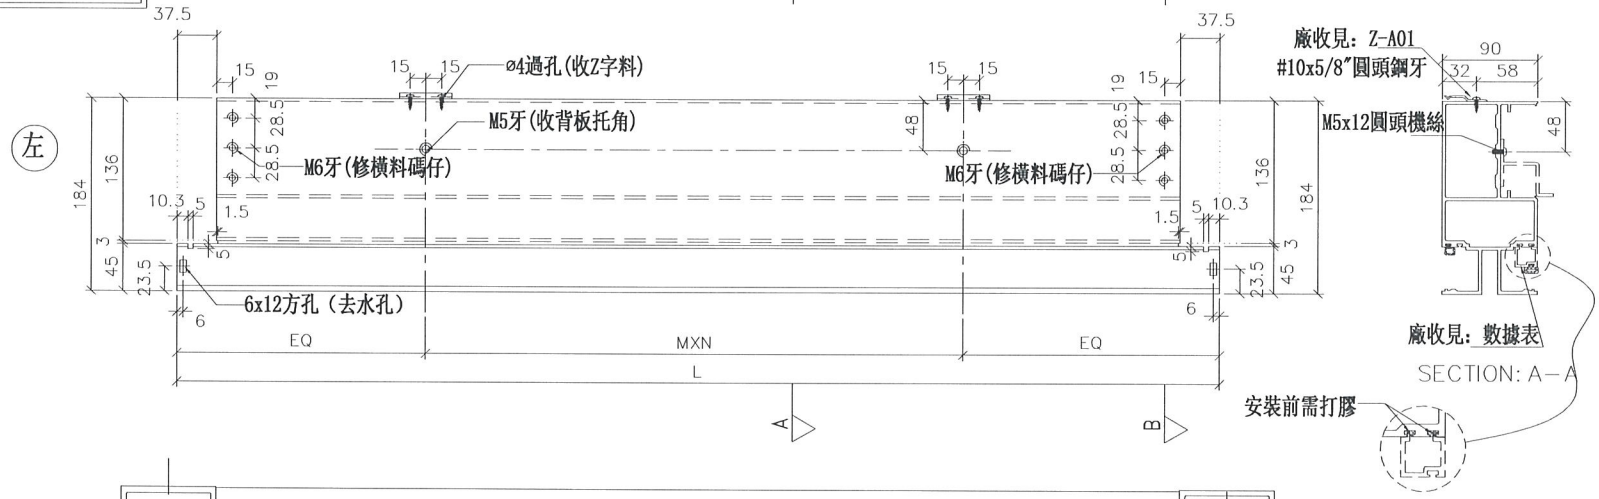

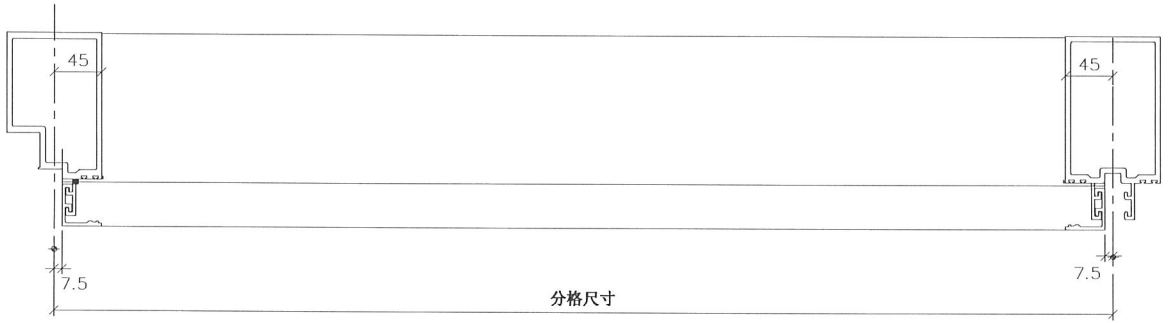

鋁角螺絲不用收緊，地盤調節用

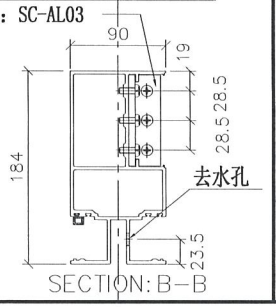

修改			
日期	2018.12.10	2018.12.13	
圖號	UN-T501		
制圖	邱紅	謝永林	
復核			
批準			

名稱	雙梗橫料（外凸）
材料	X85552
顏色	EC-DG-S332054（3塗）

工程號	J-837	地盤	觀塘裕民坊

美特鋁質 有限公司
MIDI Aluminium Fabricator Ltd.

拆圖參見：UN-T501

物料編號	L	數量	M	X	N	EQ	分格尺寸	使用位置	廠收單玻線編號	樓層
UN-T501	1705	3	300	X	5	102.5	1720	T5CW-A-2	UN-HM501	7F~9F
UN-T502	1370	3	250	X	4	185	1385	T5CW-A-1	UN-HM502	7F~9F
UN-T503	902.5	3	300	X	2	151.25	917.5	T5CW-N-1	UN-HM503	7F~9F
UN-T504	1510	3	300	X	4	155	1525	T5CW-N-1	UN-HM504	7F~9F
UN-T505	1202.5	3	300	X	3	151.25	1217.5	T5CW-N-1	UN-HM505	7F~9F
UN-T506	1202.5	3	300	X	3	151.25	1217.5	T5CW-M-2	UN-HM506	7F~9F
UN-T507	1510	3	300	X	4	155	1525	T5CW-M-2	UN-HM507	7F~9F
UN-T508	1092.5	3	300	X	3	96.25	1107.5	T5CW-M-2	UN-HM508	7F~9F
UN-T509	1495	3	300	X	4	147.5	1510	T5CW-M-1	UN-HM509	7F~9F
UN-T510	1495	3	300	X	4	147.5	1510	T5CW-L-2	UN-HM510	7F~9F
UN-T511	792.5	3	300	X	2	96.25	807.5	T5CW-L-1	UN-HM511	7F~9F
UN-T512	1507.5	3	300	X	4	153.75	1522.5	T5CW-L-1	UN-HM512	7F~9F
UN-T513	1205	3	300	X	3	152.5	1220	T5CW-L-1	UN-HM513	7F~9F
UN-T514	627.5	3	300	X	1	163.75	642.5	T5CW-JK-1	UN-HM514	7F~9F
UN-T515	627.5	3	300	X	1	163.75	642.5	T5CW-JK-1	UN-HM515	7F~9F
UN-T516	712.5	3	250	X	2	106.25	727.5	T5CW-JK-1	UN-HM516	7F~9F
UN-T517	1670	3	280	X	5	135	1685	T5CW-H-3	UN-HM517	7F~9F
UN-T518	1510	3	300	X	4	155	1525	T5CW-H-2	UN-HM518	7F~9F
UN-T519	1202.5	3	300	X	3	151.25	1217.5	T5CW-H-2	UN-HM519	7F~9F
UN-T520	1027.5	3	250	X	3	138.75	1042.5	T5CW-G-1	UN-HM520	7F~9F
UN-T521	1102.5	3	300	X	3	101.25	1117.5	T5CW-F-2	UN-HM521	7F~9F
UN-T522	1102.5	3	300	X	3	101.25	1117.5	T5CW-E-1	UN-HM522	7F~9F
UN-T523	1102.5	3	300	X	3	101.25	1117.5	T5CW-D-2	UN-HM523	7F~9F
UN-T524	1145	3	300	X	3	122.5	1160	T5CW-C-1	UN-HM524	7F~9F
UN-T525	1567.5	3	250	X	5	158.75	1582.5	T5CW-A-3	UN-HM525	7F~9F
UN-T526	1567.5	3	250	X	5	158.75	1582.5	T5CW-A-3	UN-HM526	7F~9F
UN-T527	1092.5	3	300	X	3	96.25	1107.5	T5CW-A-3	UN-HM527	7F~9F

美特鋁質 有限公司
MIDI Aluminium Fabricator Ltd.

工程號	J-837	地盤	觀塘裕民坊

修改			
日期			
圖號	UN-T501-1		


制圖	邱紅	2018.12.10
復核	謝永林	2018.12.13
批準		

名稱	雙梗橫料（外凸）
材料	X85552
顏色	EC-DG-S332054（3塗）

美特鋁質 有限公司
MIDI Aluminium Fabricator Ltd.

工程號	J-837	地盤	觀塘裕民坊

數據表參見：UN-T501a-1

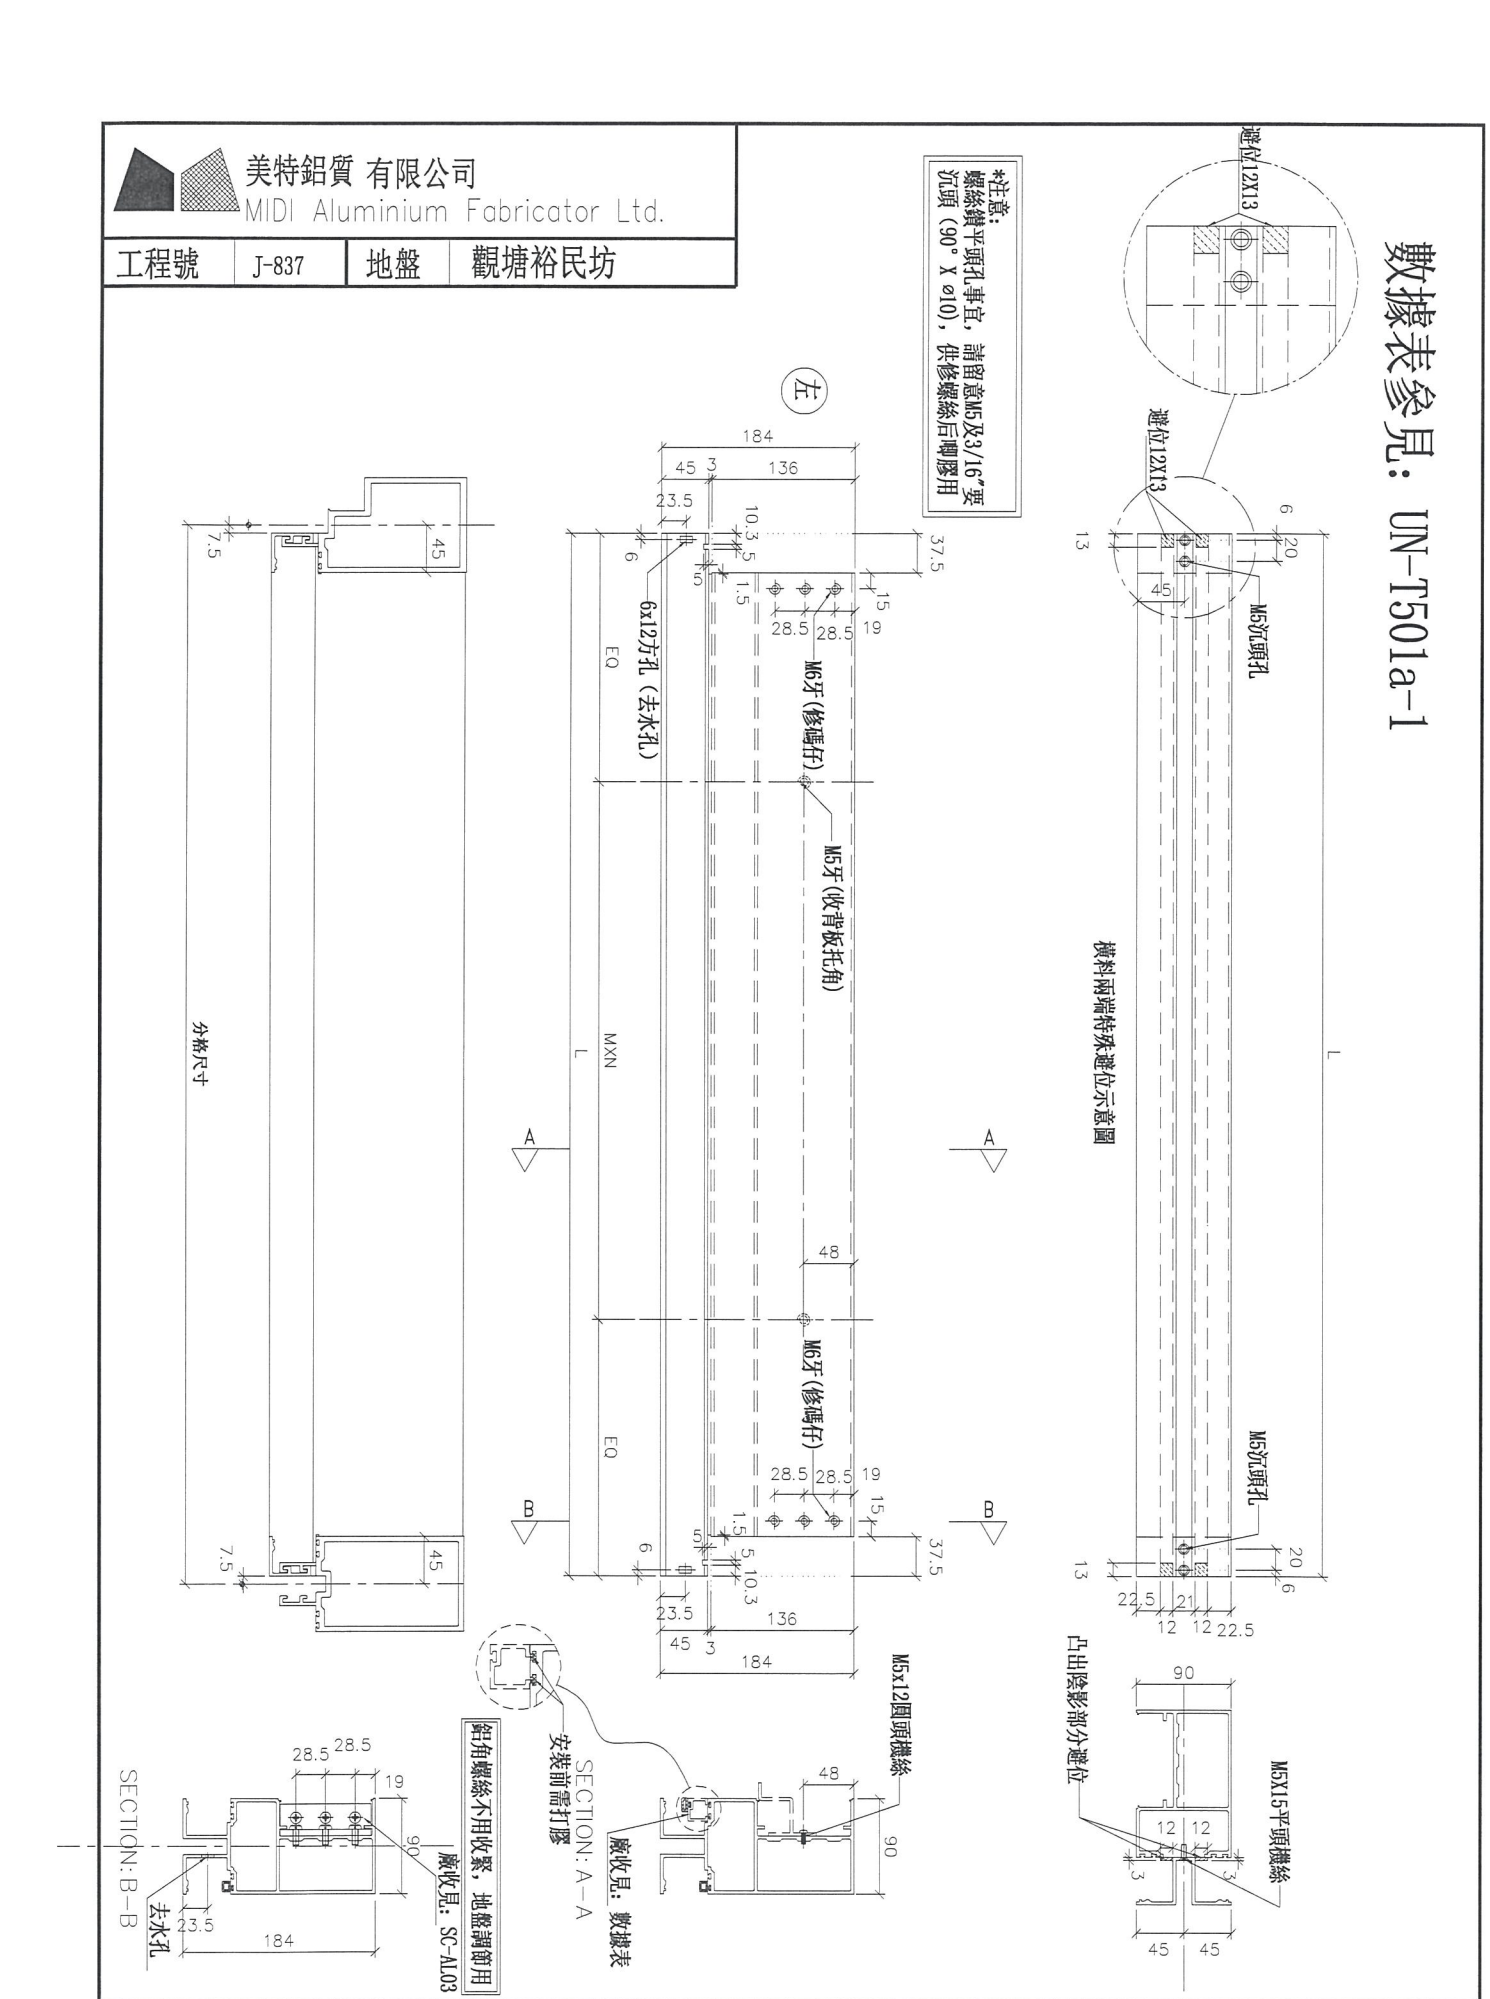

名稱	雙梗橫料（外凸）	制圖	邱紅	2018.12.10	修改			
材料	X85552	復核	謝永林	2018.12.13	日期			
顏色	EC-DG-S332054 (3塗)	批準			圖號	UN-T501a		

拆圖參見：UN-T501a

物料編號	L	數量	M	X	N	EQ	分格尺寸	使用位置	廠收單玻線編號	樓層
UN-T501a	1705	3	300	X	5	102.5	1720	T5CW-A-2	UN-HM501	7F~9F
UN-T502a	1370	3	250	X	4	185	1385	T5CW-A-1	UN-HM502	7F~9F
UN-T503a	902.5	3	300	X	2	151.25	917.5	T5CW-N-1	UN-HM503	7F~9F
UN-T504a	1510	3	300	X	4	155	1525	T5CW-N-1	UN-HM504	7F~9F
UN-T505a	1202.5	3	300	X	3	151.25	1217.5	T5CW-N-1	UN-HM505	7F~9F
UN-T506a	1202.5	3	300	X	3	151.25	1217.5	T5CW-M-2	UN-HM506	7F~9F
UN-T507a	1510	3	300	X	4	155	1525	T5CW-M-2	UN-HM507	7F~9F
UN-T508a	1092.5	3	300	X	3	96.25	1107.5	T5CW-M-2	UN-HM508	7F~9F
UN-T509a	1495	3	300	X	4	147.5	1510	T5CW-M-1	UN-HM509	7F~9F
UN-T510a	1495	3	300	X	4	147.5	1510	T5CW-L-2	UN-HM510	7F~9F
UN-T511a	792.5	3	300	X	2	96.25	807.5	T5CW-L-1	UN-HM511	7F~9F
UN-T512a	1507.5	3	300	X	4	153.75	1522.5	T5CW-L-1	UN-HM512	7F~9F
UN-T513a	1205	3	300	X	3	152.5	1220	T5CW-L-1	UN-HM513	7F~9F
UN-T514a	627.5	3	300	X	1	163.75	642.5	T5CW-JK-1	UN-HM514	7F~9F
UN-T515a	627.5	3	300	X	1	163.75	642.5	T5CW-JK-1	UN-HM515	7F~9F
UN-T516a	712.5	3	250	X	2	106.25	727.5	T5CW-JK-1	UN-HM516	7F~9F
UN-T517a	1670	3	280	X	5	135	1685	T5CW-H-3	UN-HM517	7F~9F
UN-T518a	1510	3	300	X	4	155	1525	T5CW-H-2	UN-HM518	7F~9F
UN-T519a	1202.5	3	300	X	3	151.25	1217.5	T5CW-H-2	UN-HM519	7F~9F
UN-T520a	1027.5	3	250	X	3	138.75	1042.5	T5CW-G-1	UN-HM520	7F~9F
UN-T521a	1102.5	3	300	X	3	101.25	1117.5	T5CW-F-2	UN-HM521	7F~9F
UN-T522a	1102.5	3	300	X	3	101.25	1117.5	T5CW-E-1	UN-HM522	7F~9F
UN-T523a	1102.5	3	300	X	3	101.25	1117.5	T5CW-D-2	UN-HM523	7F~9F
UN-T524a	1145	3	300	X	3	122.5	1160	T5CW-C-1	UN-HM524	7F~9F
UN-T525a	1567.5	3	250	X	5	158.75	1582.5	T5CW-A-3	UN-HM525	7F~9F
UN-T526a	1567.5	3	250	X	5	158.75	1582.5	T5CW-A-3	UN-HM526	7F~9F
UN-T527a	1092.5	3	300	X	3	96.25	1107.5	T5CW-A-3	UN-HM527	7F~9F

美特鋁質 有限公司
MIDI Aluminium Fabricator Ltd.


工程號	J-837	地盤	觀塘裕民坊


修改			
日期	2018.12.10	2018.12.13	
圖號	UN-T501a-1		
制圖	邱紅		
復核	謝永林		
批準			


名稱	雙梗橫料（外凸）
材料	X85552
顏色	EC-DG-S332054（3塗）


物料編號	L	數量	M	X	N	EQ	分格尺寸	使用位置	廠收單玻線編號	樓層
UN-L01	635	9	300	X	1	167.5	650	T5CW-M-2	UN-HM1	7F~9F
	635	3	300	X	1	167.5	650	T5CW-G-2	UN-HM1	7F~9F
	635	3	300	X	1	167.5	650	T5CW-G-1	UN-HM1	7F~9F
	635	3	300	X	1	167.5	650	T5CW-E-2	UN-HM1	7F~9F
	635	3	300	X	1	167.5	650	T5CW-E-1	UN-HM1	7F~9F
	635	6	300	X	1	167.5	650	T5CW-C-1	UN-HM1	7F~9F
	合計：	27								

*注意：
螺絲鑽平頭孔事宜，請留意M5及3/16"要沉頭（90° X ø10），供修螺絲后唧膠用

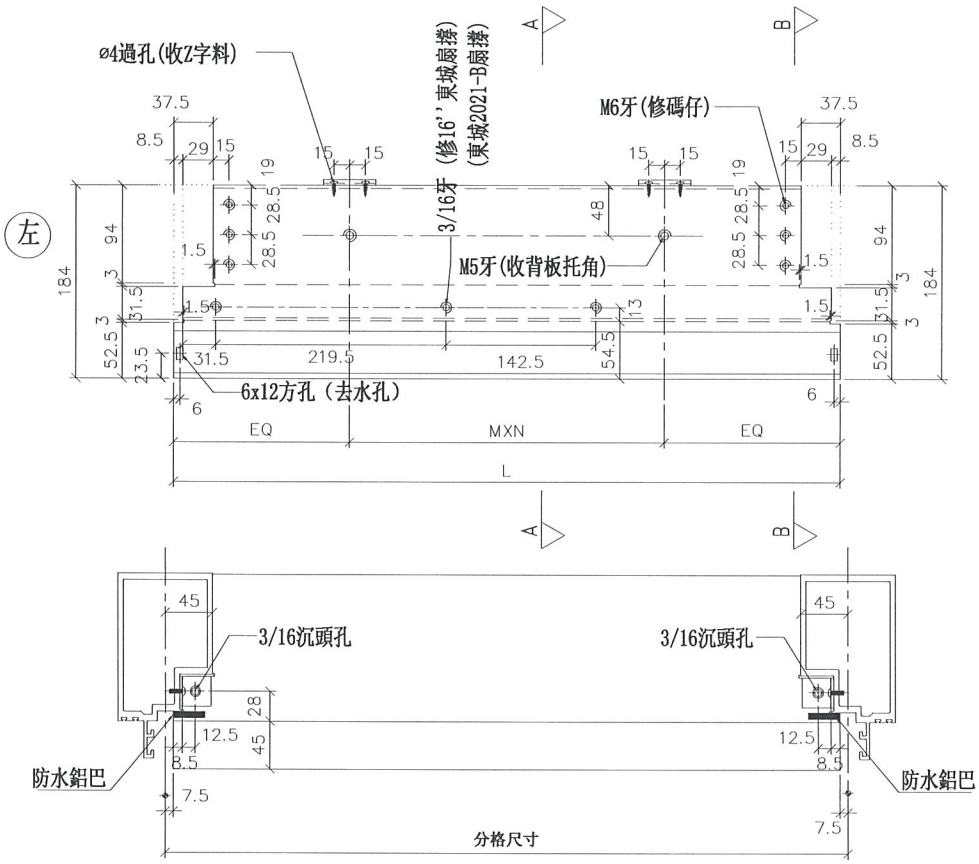

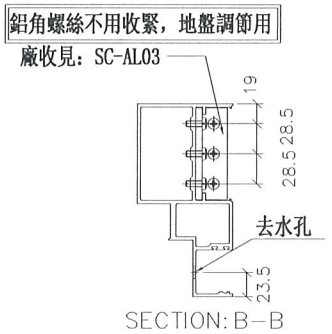

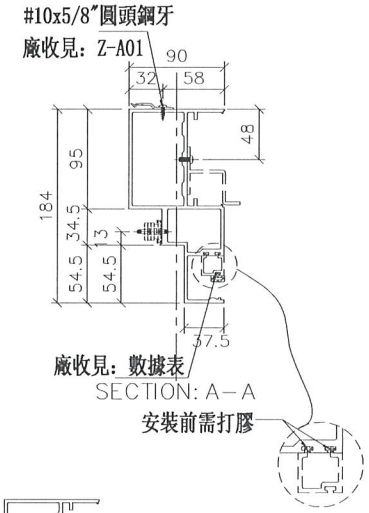

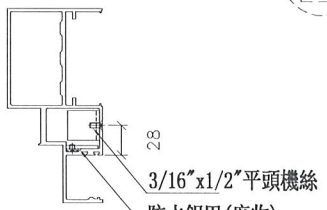

美特鋁質 有限公司
MIDI Aluminium Fabricator Ltd.


工程號	J-837	地盤	觀塘裕民坊


名稱	生梗橫料
材料	X85553
顏色	EC-DG-S332054 (3塗)

制圖	邱紅	2018.12.10	修改	
復核	謝永林	2018.12.13	日期	
批準			圖號	UN-L01


物料編號	L	數量	分格尺寸	使用位置	樓層
UN-L01a	635	9	650	T5CW-M-2	7F~9F
	635	3	650	T5CW-G-2	7F~9F
	635	3	650	T5CW-G-1	7F~9F
	635	3	650	T5CW-E-2	7F~9F
	635	3	650	T5CW-E-1	7F~9F
	635	6	650	T5CW-C-1	7F~9F
	合計：	27			

*注意:
螺絲鑽平頭孔事宜，請留意M5及3/16"要沉頭（90° X ø10），供修螺絲后唧膠用

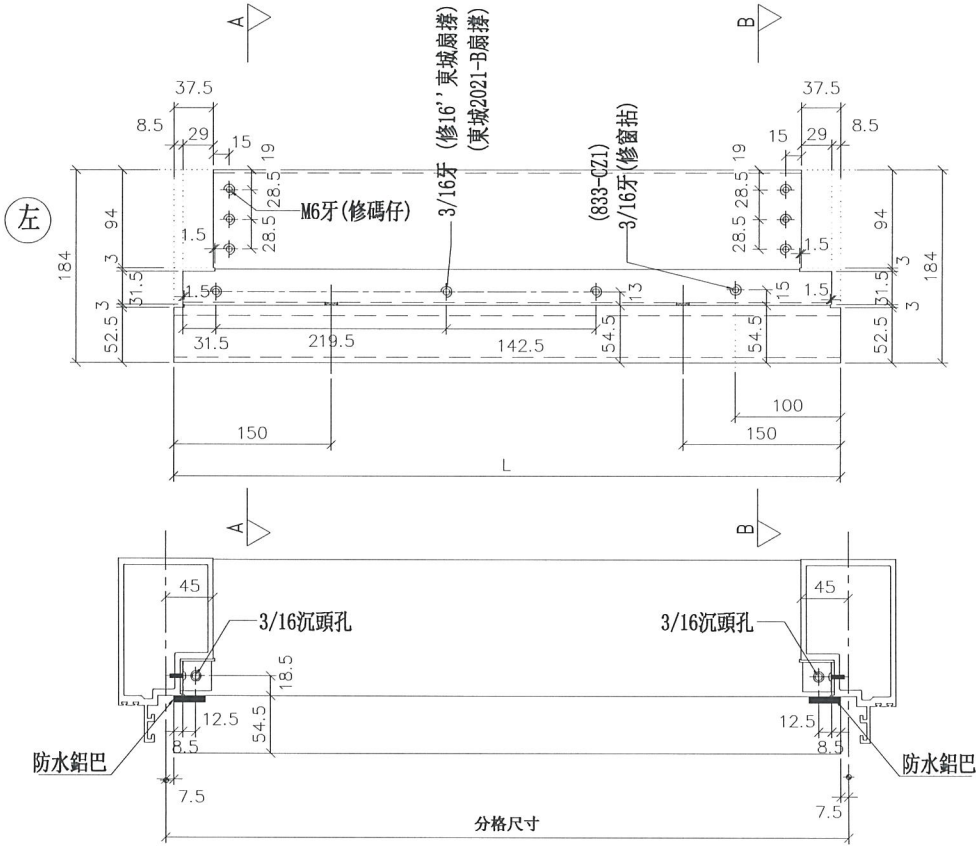


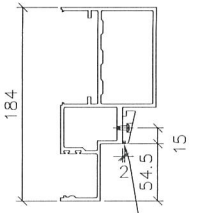

SECTION: B－B

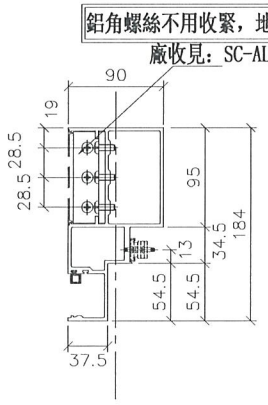

SECTION: A－A

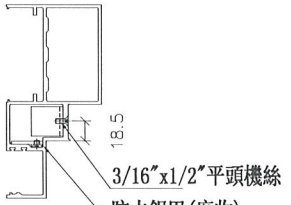


美特鋁質 有限公司
MIDI Aluminium Fabricator Ltd.


工程號	J-837	地盤	觀塘裕民坊


名稱	生梗橫料	制圖	邱紅	2018.12.10	修改		
材料	X85553	復核	謝永林	2018.12.13	日期		
顏色	EC-DG-S332054 (3塗)	批準			圖號	UN-L01a	


物料編號	L	數量	M	X	N	EQ	分格尺寸	使用位置	廠收單玻線編號	樓層
UN-L01S	635	3	300	X	1	167.5	650	T5CW-H-2	UN-HM1	7F~9F
	635	3	300	X	1	167.5	650	T5CW-A-3	UN-HM1	7F~9F

*注意:
螺絲鑽平頭孔事宜，請留意M5及3/16"要沉頭（90° X ø10），供修螺絲后唧膠用

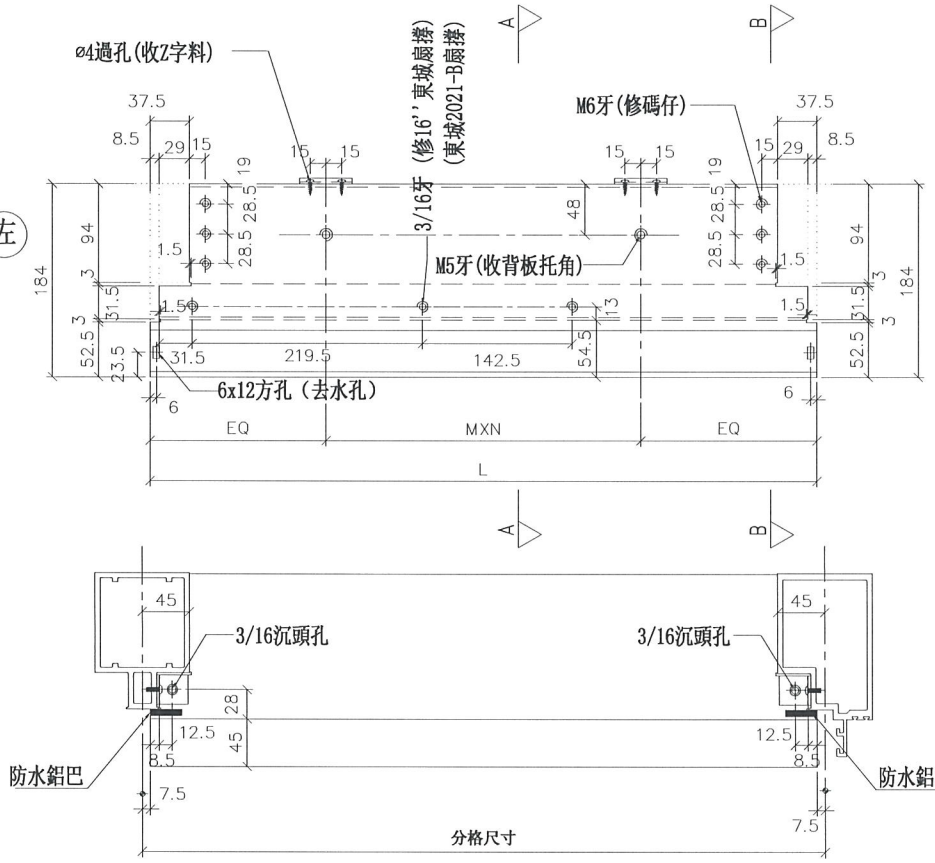

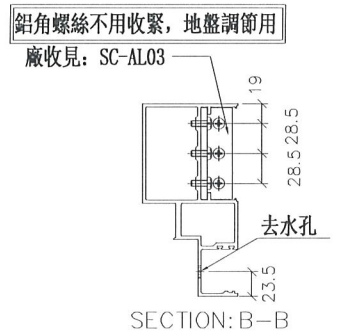

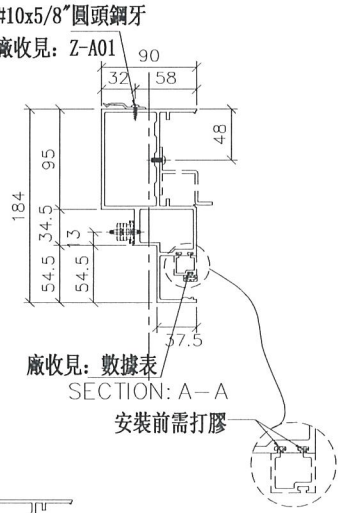

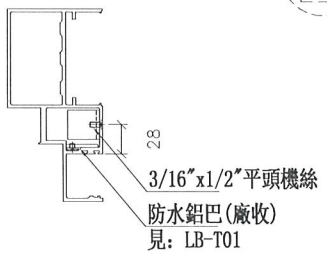

美特鋁質 有限公司
MIDI Aluminium Fabricator Ltd.

工程號	J-837	地盤	觀塘裕民坊

名稱	生梗橫料
材料	X85553
顏色	EC-DG-S332054 (3塗)

制圖	邱紅	2018.12.10
復核	謝永林	2018.12.13
批準		


修改	
日期	
圖號	UN-L01S


美特鋁質 有限公司
MIDI Aluminium Fabricator Ltd.

工程號	J-837	地盤	觀塘裕民坊


物料編號	L	數量	分格尺寸	使用位置	樓層
UN-L01aS	635	3	650	T5CW-H-2	7F~9F
	635	3	650	T5CW-A-3	7F~9F

*注意:
螺絲鑽平頭孔事宜，請留意M5及3/16"要沉頭（90° X ø10），供修螺絲后嗰膠用

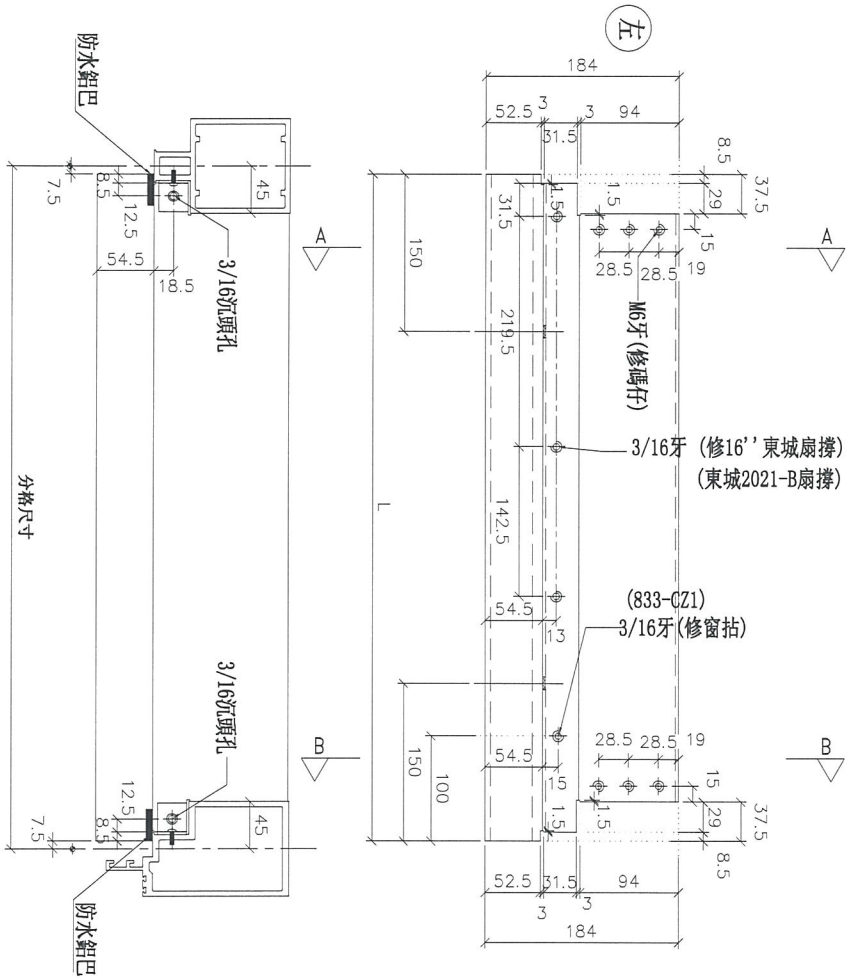


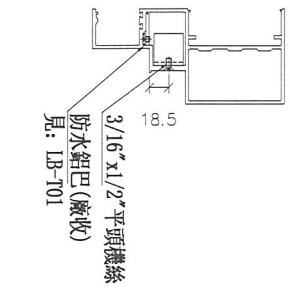

SECTION: A—A

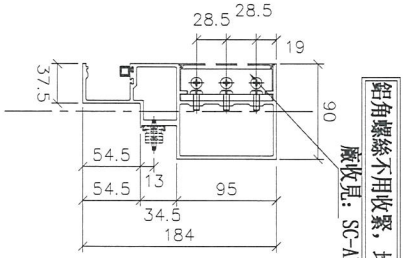


SECTION: B—B

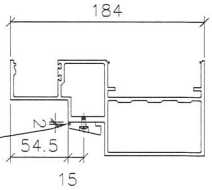



名稱	生梗橫料	制圖	邱紅	2018.12.10	修改			
材料	X85553	復核	謝永林	2018.12.13	日期			
顏色	EC-DG-S332054 (3塗)	批準			圖號	UN-L01aS		


物料編號	L	數量	M	X	N	EQ	分格尺寸	使用位置	廠收單玻線編號	樓層
UN-L02	435	3	250	X	1	92.5	450	T5CW-A-2	UN-HM2	7F~9F
	435	3	250	X	1	92.5	450	T5CW-M-2	UN-HM2	7F~9F
	435	3	250	X	1	92.5	450	T5CW-M-1	UN-HM2	7F~9F
	435	3	250	X	1	92.5	450	T5CW-L-2	UN-HM2	7F~9F
	435	3	250	X	1	92.5	450	T5CW-H-3	UN-HM2	7F~9F
	435	3	250	X	1	92.5	450	T5CW-G-1	UN-HM2	7F~9F
	435	3	250	X	1	92.5	450	T5CW-E-1	UN-HM2	7F~9F
	合計：	21								

*注意:
螺絲鑽平頭孔事宜，請留意M5及3/16"要沉頭（90° X ø10），供修螺絲后唧膠用

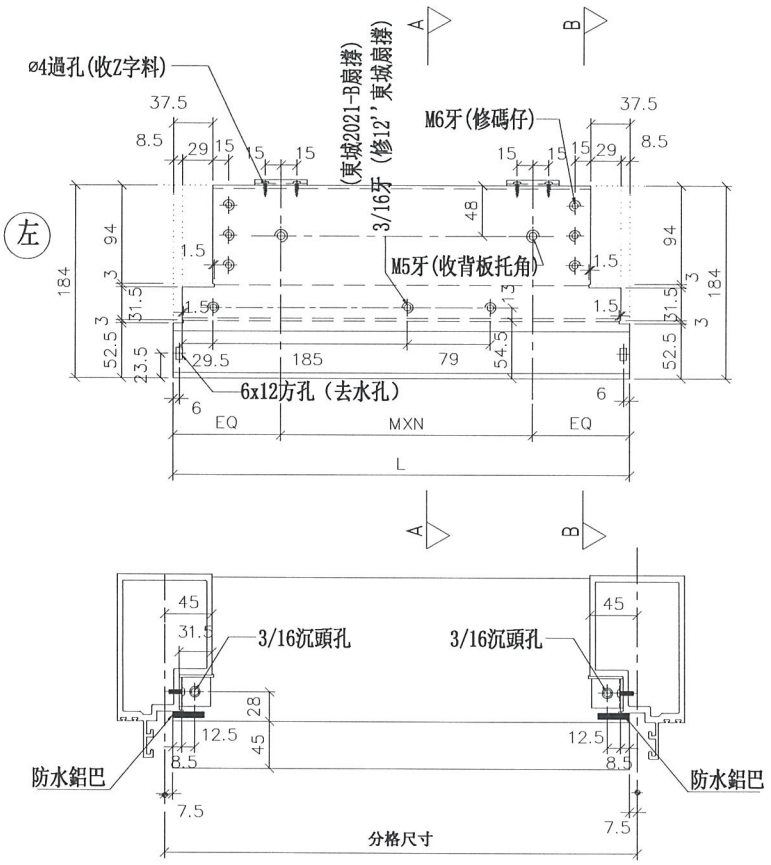

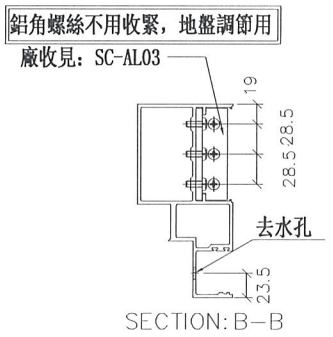

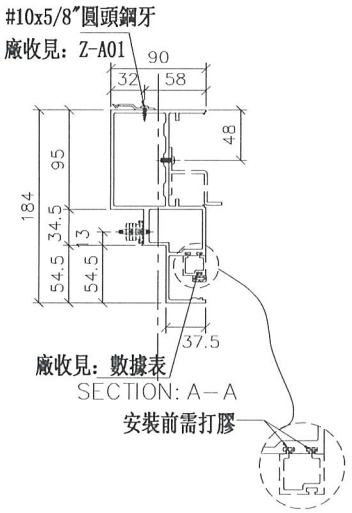

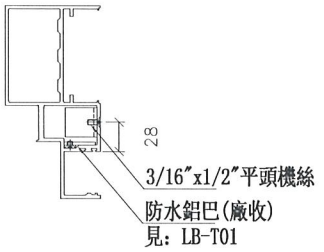


美特鋁質 有限公司
MIDI Aluminium Fabricator Ltd.


工程號	J-837	地盤	觀塘裕民坊

名稱	生梗橫料	制圖	邱紅	2018.12.10	修改		
材料	X85553	復核	謝永林	2018.12.13	日期		
顏色	EC-DG-S332054 (3塗)	批準			圖號	UN-L02	


物料編號	L	數量	分格尺寸	使用位置	樓層
UN-L02a	435	3	450	T5CW-A-2	7F~9F
	435	3	450	T5CW-M-2	7F~9F
	435	3	450	T5CW-M-1	7F~9F
	435	3	450	T5CW-L-2	7F~9F
	435	3	450	T5CW-H-3	7F~9F
	435	3	450	T5CW-G-1	7F~9F
	435	3	450	T5CW-E-1	7F~9F
	合計：	21			

*注意:
螺絲鑽平頭孔事宜，請留意M5及3/16"要沉頭（90° X ø10），供修螺絲后唧膠用

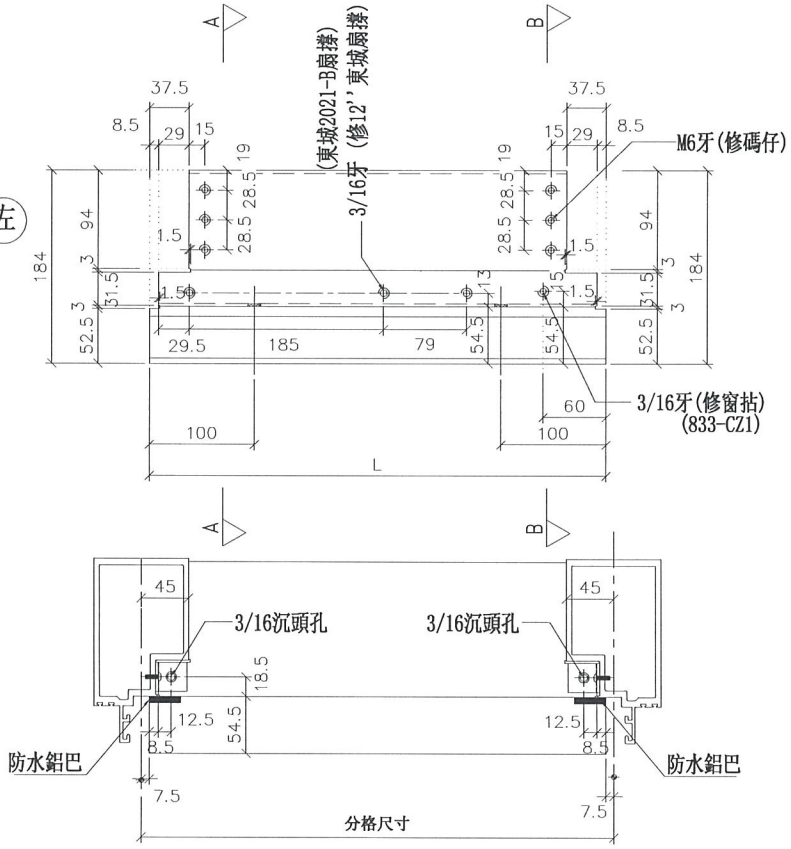


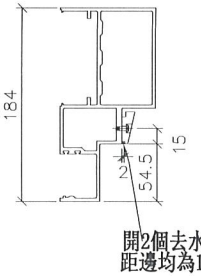

SECTION: B-B

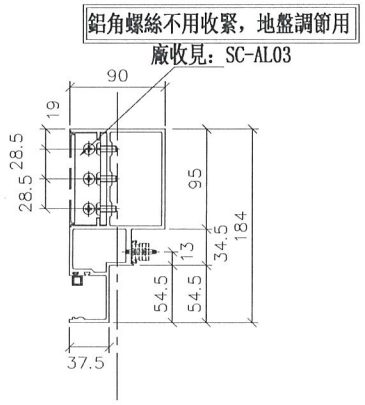

SECTION: A-A

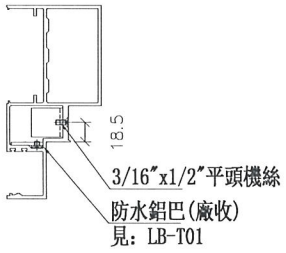

美特鋁質 有限公司 MIDI Aluminium Fabricator Ltd.		
工程號	J-837	地盤 觀塘裕民坊


名稱	生梗橫料
材料	X85553
顏色	EC-DG-S332054 (3塗)


制圖	邱紅	2018.12.10
復核	謝永林	2018.12.13
批準		


修改	
日期	
圖號	UN-L02a


物料編號	L	數量	M	X	N	EQ	分格尺寸	使用位置	廠收單坡線編號	樓層
UN-L02S	435	6	250	X	1	92.5	450	T5CW-JK-1	UN-HM2	7F~9F
	435	3	250	X	1	92.5	450	T5CW-A-3	UN-HM2	7F~9F


*注意:
螺絲鑽平頭孔事宜，請留意M5及3/16″要沉頭（90° X ø10），供修螺絲后唧膠用

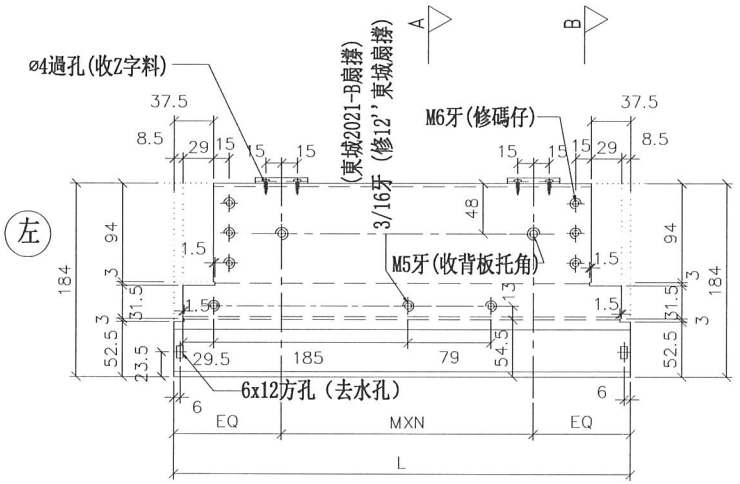

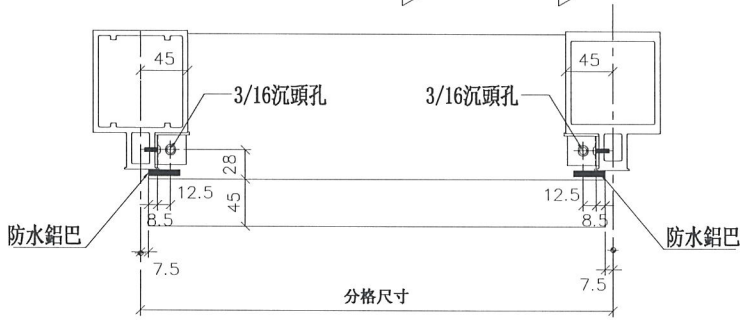

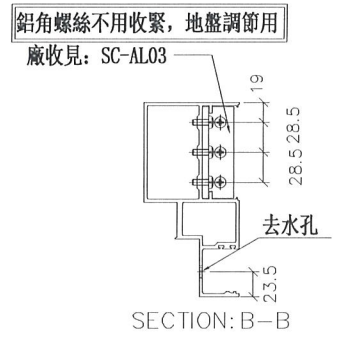

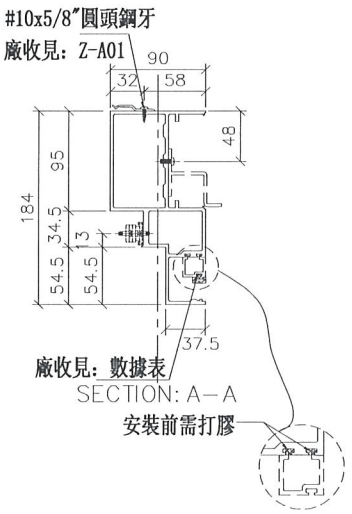

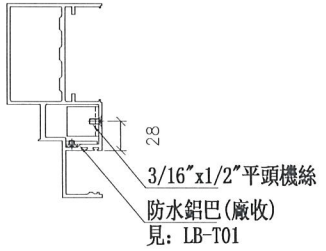

名稱	生梗橫料	制圖	邱紅
材料	X85553	復核	謝永林
顏色	EC-DG-S332054 (3塗)	批準	


修改	日期	圖號
		UN-L02S
2018.12.10	2018.12.13	


美特鋁質 有限公司
MIDI Aluminium Fabricator Ltd.

工程號	J-837	地盤	觀塘裕民坊


物料編號	L	數量	分格尺寸	使用位置	樓層
UN-L02aS	435	6	450	T5CW-JK-1	7F~9F
	435	3	450	T5CW-A-3	7F~9F

*注意:
螺絲鑽平頭孔事宜，請留意M5及3/16"要沉頭（90° X ø10），供修螺絲后啤膠用

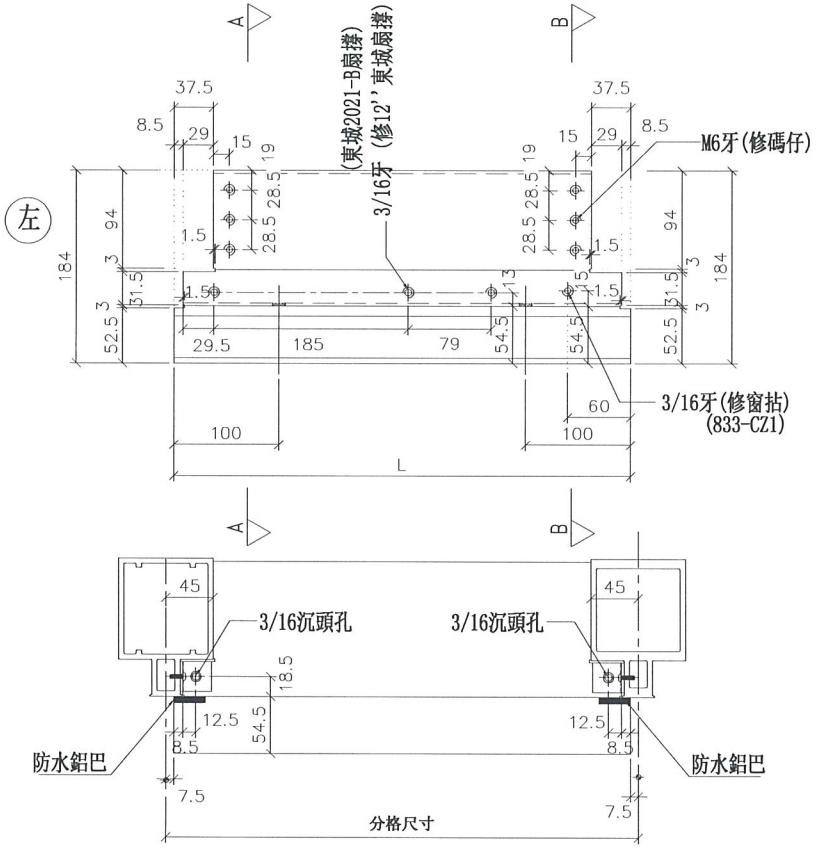


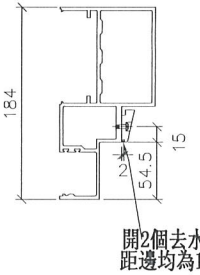

SECTION: B-B

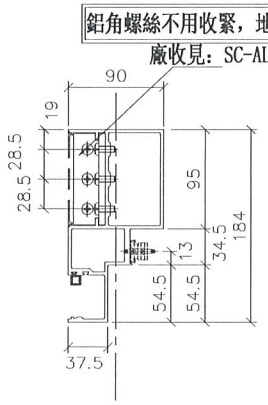

SECTION: A-A

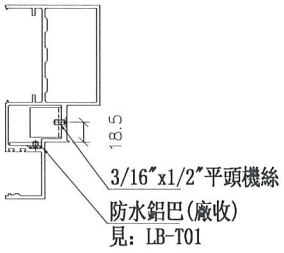

名稱	生梗橫料
材料	X85553
顏色	EC-DG-S332054 (3塗)

制圖	邱紅	2018.12.10
復核	謝永林	2018.12.13
批準		

修改	日期	圖號
		UN-L02aS


美特鋁質 有限公司
MIDI Aluminium Fabricator Ltd.


工程號	J-837	地盤	觀塘裕民坊


物料編號	L	數量	M	X	N	EQ	分格尺寸	使用位置	廠收單玻線編號	樓層
UN-L16	535	3	300	X	1	117.5	550	T5CW-A-1	UN-HM16	7F~9F


*注意:
螺絲鑽平頭孔事宜，請留意M5及3/16"要沉頭（90° X ø10），供修螺絲后啤膠用

左

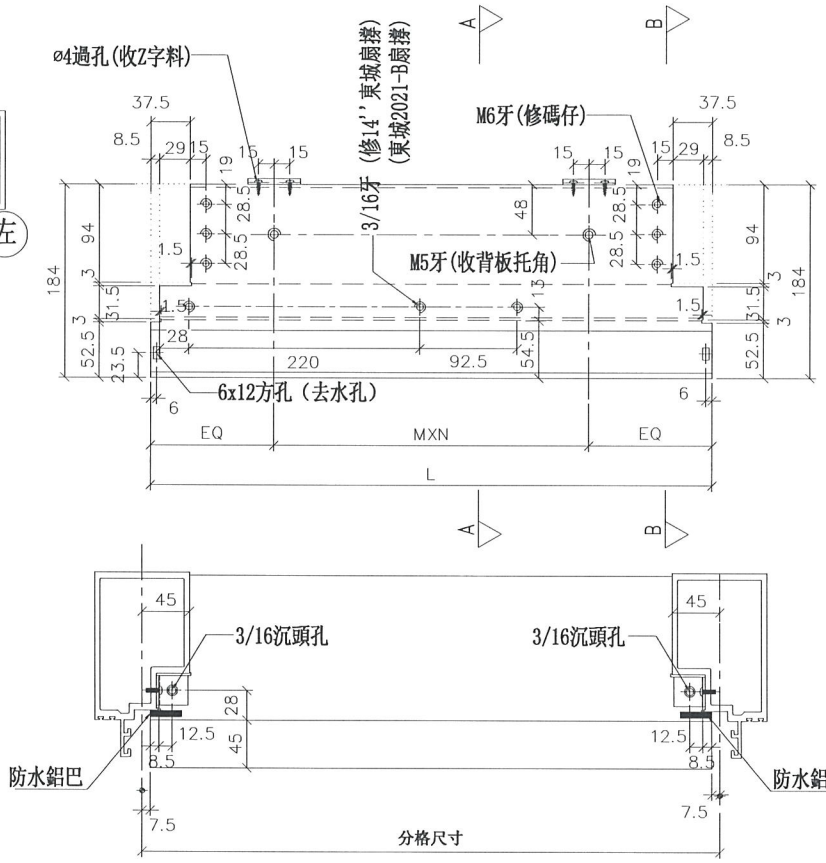

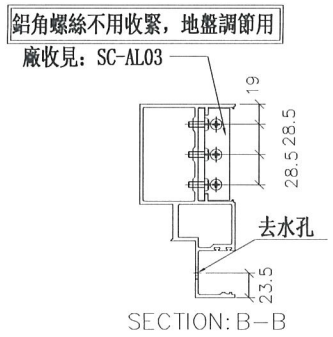

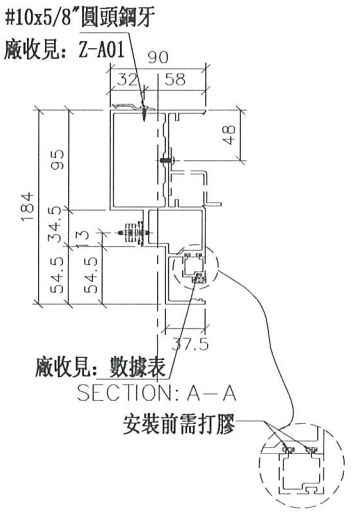

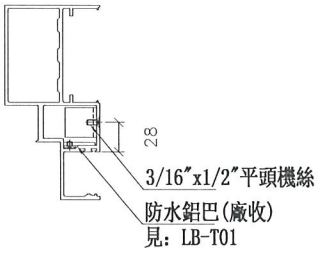

美特鋁質 有限公司 MIDI Aluminium Fabricator Ltd.			
工程號	J-837	地盤	觀塘裕民坊


修改					
日期					
圖號	UN-L16				
制圖	邱紅	2018.12.10			
復核	謝永林	2018.12.13			
批準					


名稱	生梗模料		
材料	X85553		
顏色	EC-DG-S332054 (3塗)		


物料編號	L	數量	分格尺寸	使用位置	樓層
UN-L16a	535	3	550	T5CW-A-1	7F~9F

*注意:
螺絲鑽平頭孔事宜，請留意M5及3/16"要沉頭（90° X ø10），供修螺絲后啲膠用


左

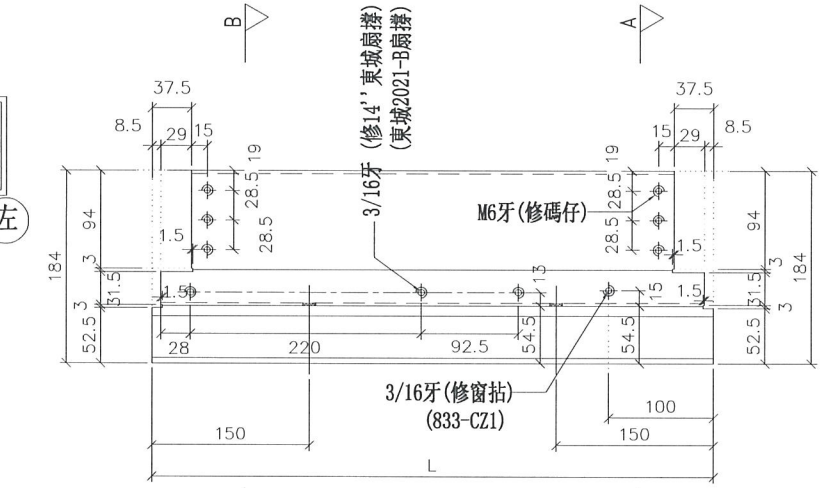

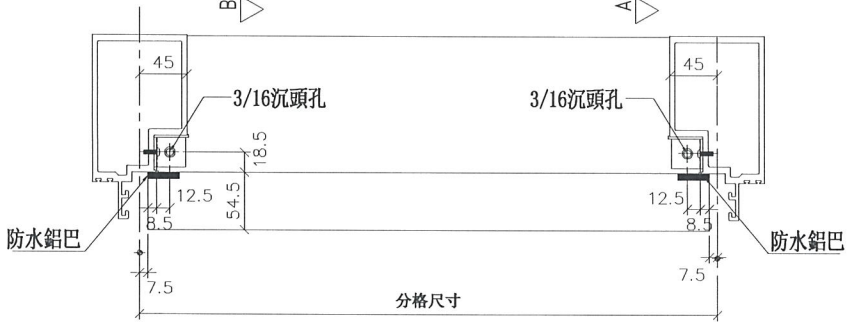


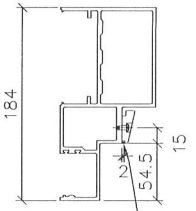

SECTION: B-B

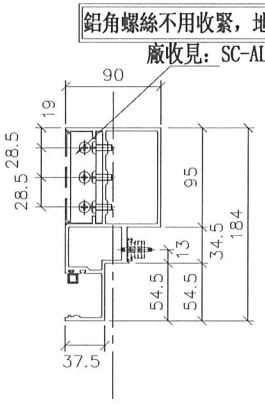

SECTION: A-A

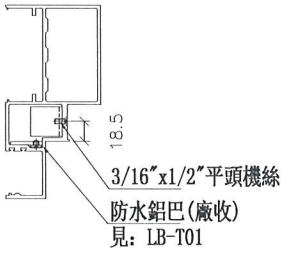

美特鋁質 有限公司
MIDI Aluminium Fabricator Ltd.


工程號	J-837	地盤	觀塘裕民坊


名稱	生梗橫料	制圖	邱紅	2018.12.10	修改		
材料	X85553	復核	謝永林	2018.12.13	日期		
顏色	EC-DG-S332054 (3塗)	批準			圖號	UN-L16a	


物料編號	L	數量	M	X	N	EQ	分格尺寸	使用位置	廠收單玻線編號	樓層
UN-R01	635	9	300	X	1	167.5	650	T5CW-N-1	UN-HM1	7F~9F
	635	9	300	X	1	167.5	650	T5CW-L-1	UN-HM1	7F~9F
	635	3	300	X	1	167.5	650	T5CW-H-2	UN-HM1	7F~9F
	635	3	300	X	1	167.5	650	T5CW-H-1	UN-HM1	7F~9F
	635	3	300	X	1	167.5	650	T5CW-F-2	UN-HM1	7F~9F
	635	3	300	X	1	167.5	650	T5CW-F-1	UN-HM1	7F~9F
	635	3	300	X	1	167.5	650	T5CW-D-2	UN-HM1	7F~9F
	635	3	300	X	1	167.5	650	T5CW-D-1	UN-HM1	7F~9F
	合計：	36								


*注意:
螺絲鑽平頭孔事宜，請留意M5及3/16"要沉頭（90° X ø10），供修螺絲后唧膠用

左

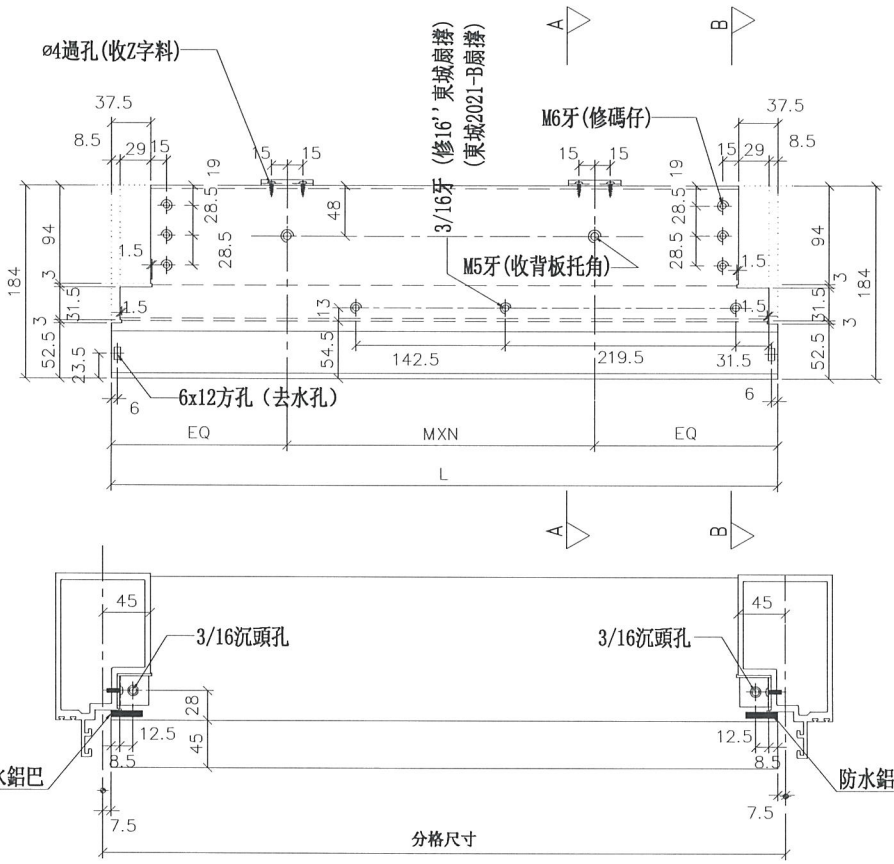

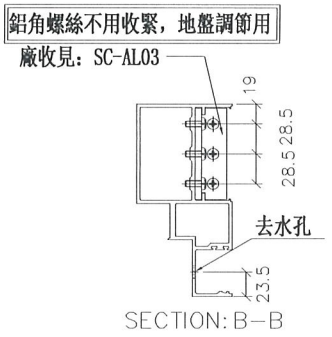

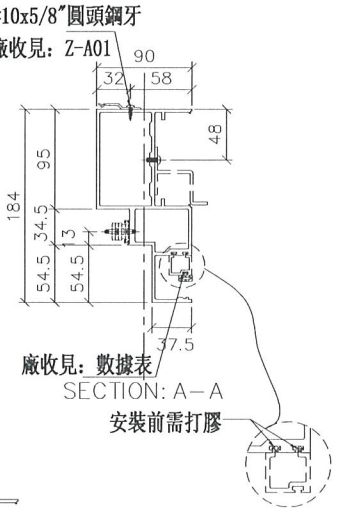

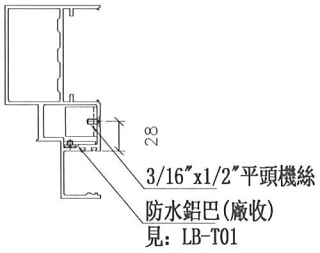

美特鋁質 有限公司
MIDI Aluminium Fabricator Ltd.


工程號	J-837	地盤	觀塘裕民坊


名稱	生梗橫料	制圖	邱紅	2018.12.10	修改	
材料	X85553	復核	謝永林	2018.12.13	日期	
顏色	EC-DG-S332054 (3塗)	批準			圖號	UN-R01

物料編號	L	數量	分格尺寸	使用位置	樓層
UN-R01a	635	9	650	T5CW-N-1	7F~9F
	635	9	650	T5CW-L-1	7F~9F
	635	3	650	T5CW-H-2	7F~9F
	635	3	650	T5CW-H-1	7F~9F
	635	3	650	T5CW-F-2	7F~9F
	635	3	650	T5CW-F-1	7F~9F
	635	3	650	T5CW-D-2	7F~9F
	635	3	650	T5CW-D-1	7F~9F
	合計：	36			


*注意:
螺絲鑽平頭孔事宜，請留意M5及3/16"要沉頭（90° X ø10），供修螺絲后啤膠用

左

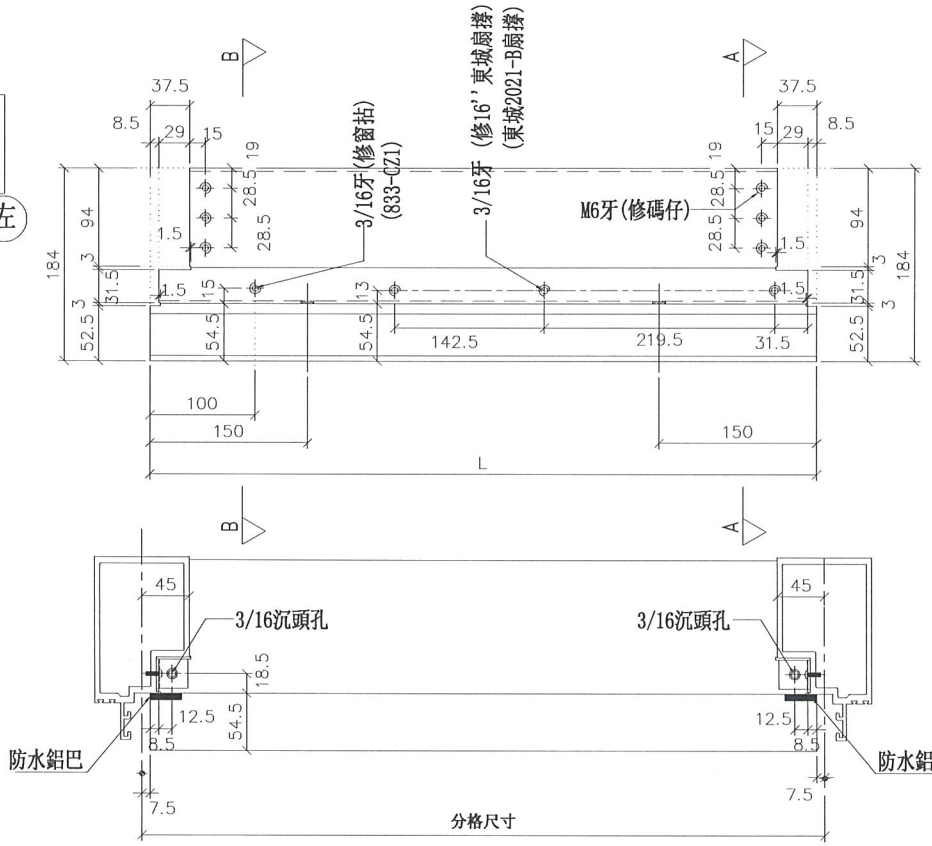


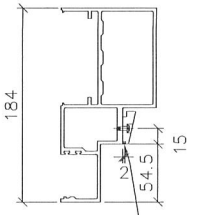

SECTION: B-B

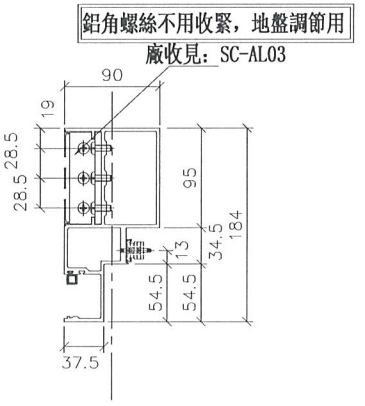

SECTION: A-A

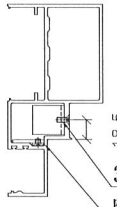

美特鋁質 有限公司
MIDI Aluminium Fabricator Ltd.


工程號	J-837	地盤	觀塘裕民坊

名稱	生梗橫料	制圖	邱紅	2018.12.10	修改	
材料	X85553	復核	謝永林	2018.12.13	日期	
顏色	EC-DG-S332054 (3塗)	批準			圖號	UN-R01a


物料編號	L	數量	M	X	N	EQ	分格尺寸	使用位置	廠收單玻線編號	樓層
UN-R01S	635	3	300	X	1	167.5	650	T5CW-A-3	UN-HM1	7F~9F


*注意:
螺絲鑽平頭孔事宜，請留意M5及3/16"要沉頭（90° X ø10），供修螺絲后啤膠用


左

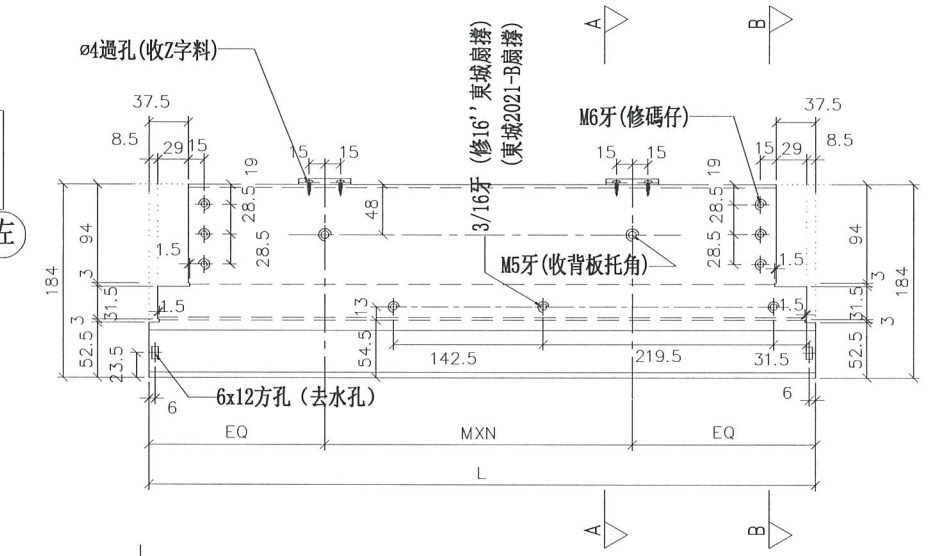



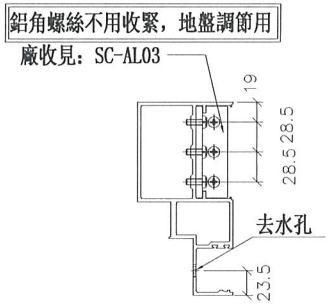

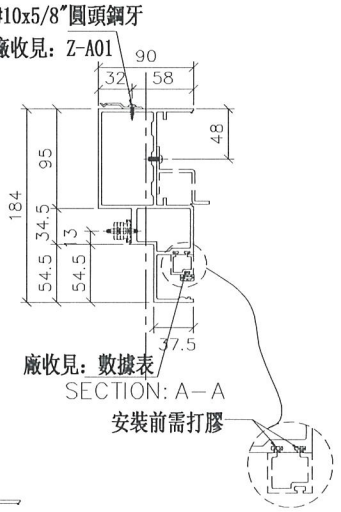

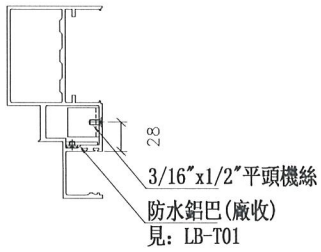

美特鋁質 有限公司
MIDI Aluminium Fabricator Ltd.

工程號	J-837	地盤	觀塘裕民坊

名稱	生梗橫料
材料	X85553
顏色	EC-DG-S332054 (3塗)


制圖	邱紅	2018.12.10
復核	謝永林	2018.12.13
批準		

修改	
日期	
圖號	UN-R01S

美特鋁質 有限公司
MIDI Aluminium Fabricator Ltd.

工程號	J-837	地盤	觀塘裕民坊


物料編號	L	數量	分格尺寸	使用位置	樓層
UN-R01aS	635	3	650	T5CW-A-3	7F~9F

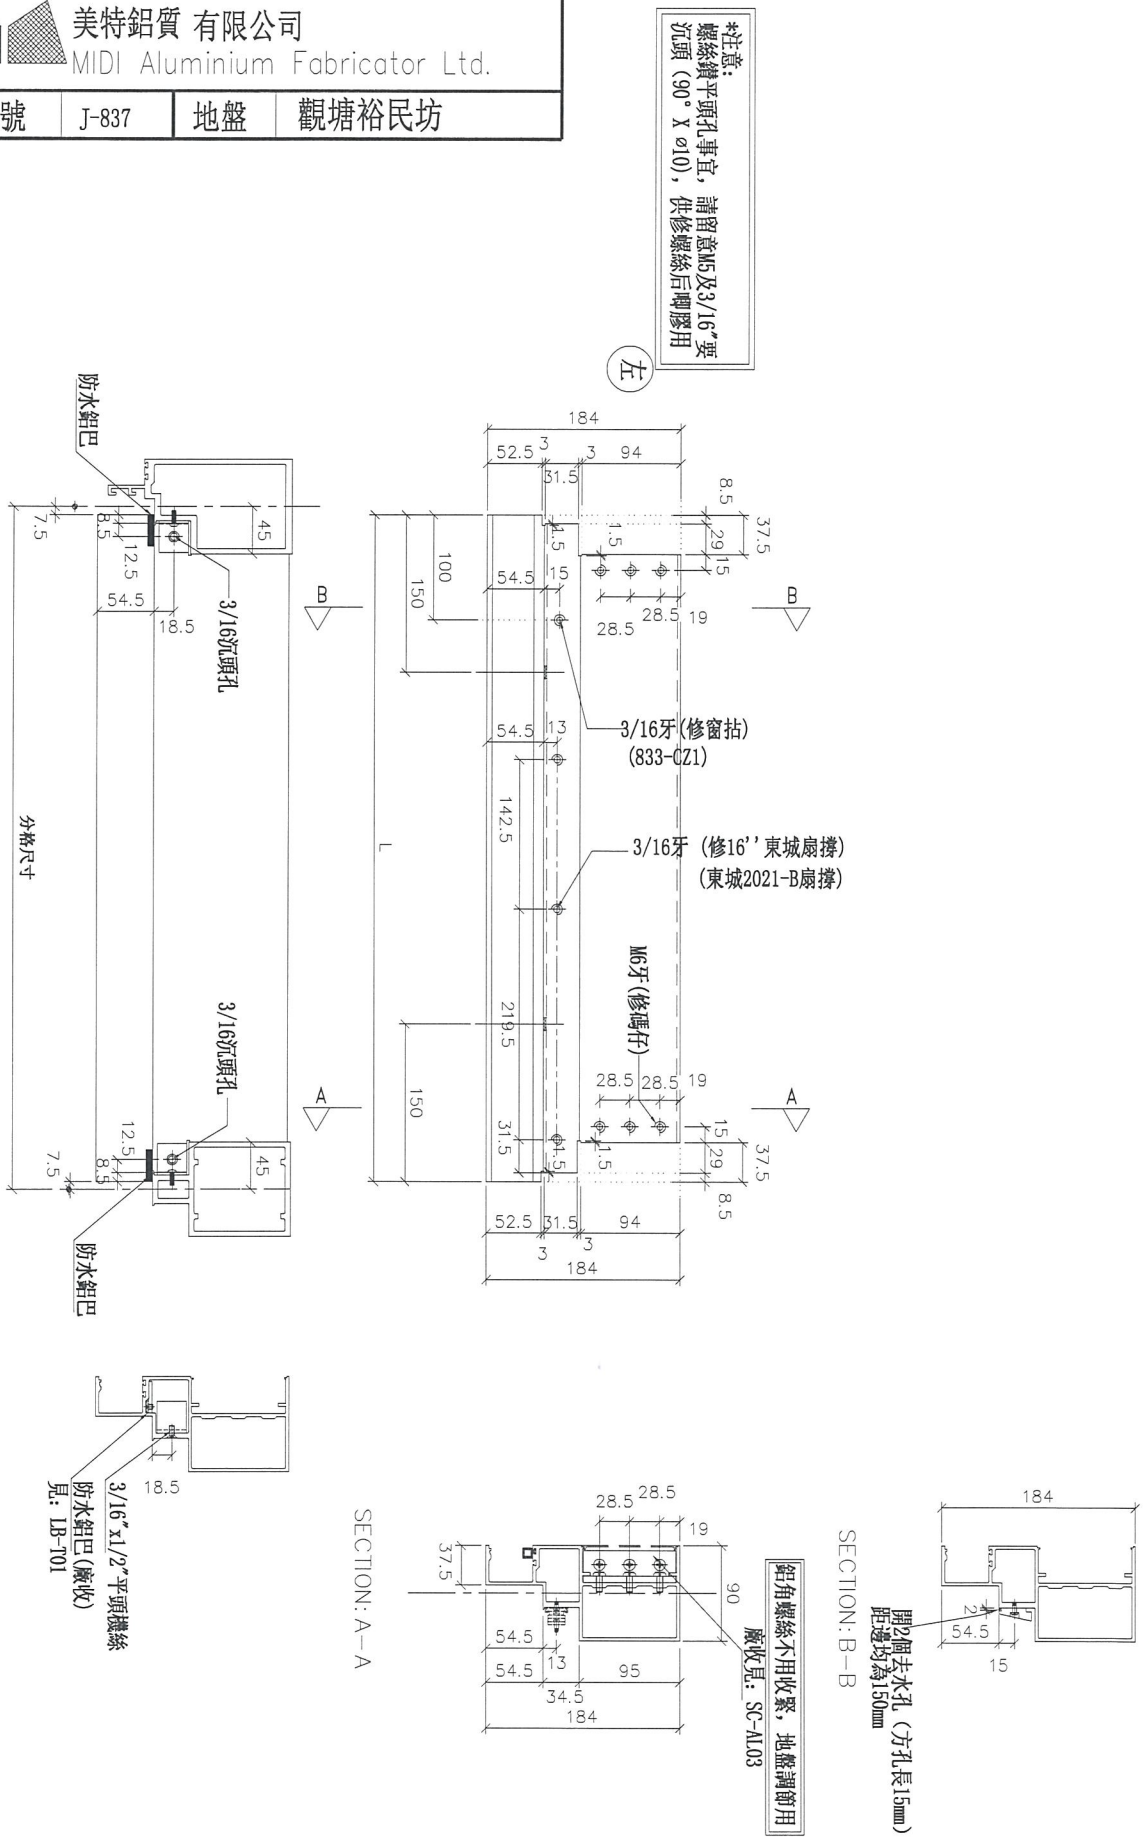



名稱	生梗橫料	制圖	邱紅	2018.12.10	修改			
材料	X85553	復核	謝永林	2018.12.13	日期			
顏色	EC-DG-S332054 (3塗)	批準			圖號	UN-R01aS		


物料編號	L	數量	M	X	N	EQ	分格尺寸	使用位置	廠收單玻線編號	樓層
UN-R02	435	3	250	X	1	92.5	450	T5CW-A-2	UN-HM2	7F~9F
	435	3	250	X	1	92.5	450	T5CW-N-1	UN-HM2	7F~9F
	435	3	250	X	1	92.5	450	T5CW-M-1	UN-HM2	7F~9F
	435	3	250	X	1	92.5	450	T5CW-L-2	UN-HM2	7F~9F
	435	3	250	X	1	92.5	450	T5CW-L-1	UN-HM2	7F~9F
	435	3	250	X	1	92.5	450	T5CW-H-3	UN-HM2	7F~9F
	435	3	250	X	1	92.5	450	T5CW-F-2	UN-HM2	7F~9F
	435	3	250	X	1	92.5	450	T5CW-D-2	UN-HM2	7F~9F
	435	3	250	X	1	92.5	450	T5CW-C-1	UN-HM2	7F~9F
	合計：	27								

*注意：
螺絲鑽平頭孔事宜，請留意M5及3/16"要沉頭（90° X ø10），供修螺絲后唧膠用

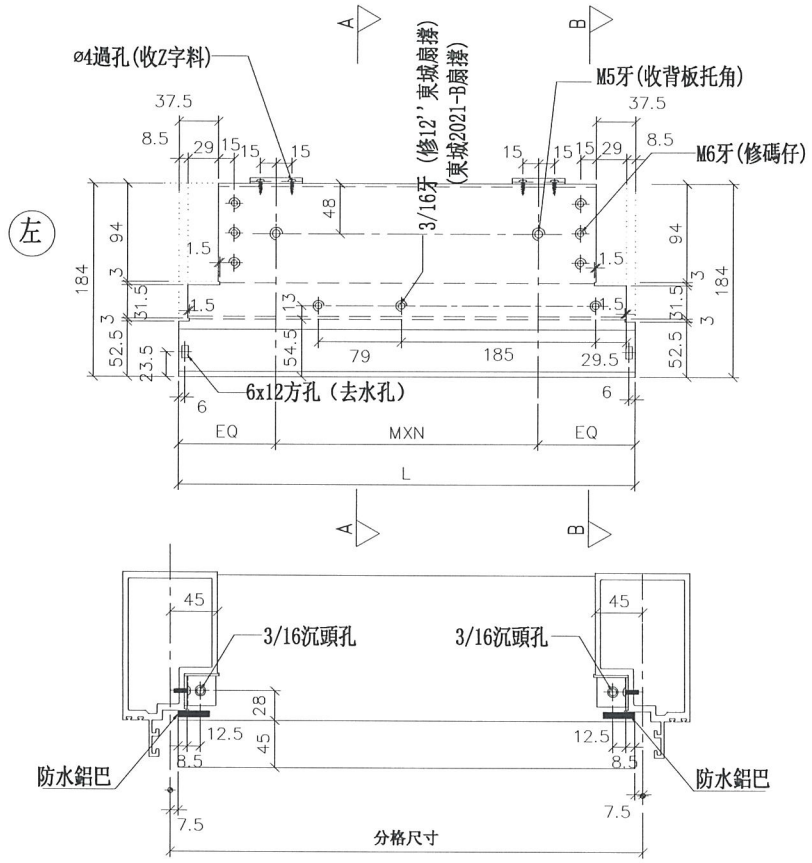

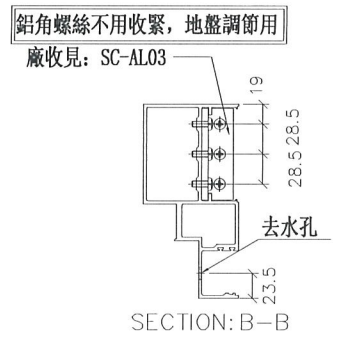

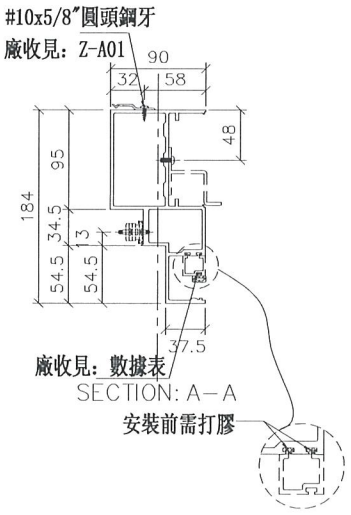

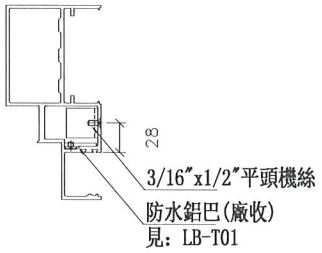



美特鋁質 有限公司 MIDI Aluminium Fabricator Ltd.			
工程號	J-837	地盤	觀塘裕民坊

修改				
日期	2018.12.10	2018.12.13		
圖號	UN-R02			
制圖	邱紅			
復核	謝永林			
批準				
名稱	生梗橫料			
材料	X85553			
顏色	EC-DG-S332054 (3塗)			


物料編號	L	數量	分格尺寸	使用位置	樓層
UN-R02a	435	3	450	T5CW-A-2	7F~9F
	435	3	450	T5CW-N-1	7F~9F
	435	3	450	T5CW-M-1	7F~9F
	435	3	450	T5CW-L-2	7F~9F
	435	3	450	T5CW-L-1	7F~9F
	435	3	450	T5CW-H-3	7F~9F
	435	3	450	T5CW-F-2	7F~9F
	435	3	450	T5CW-D-2	7F~9F
	435	3	450	T5CW-C-1	7F~9F
	合計：	27			

*注意：
螺絲鑽平頭孔事宜，請留意M5及3/16"要沉頭（90° X ø10），供修螺絲后唧膠用

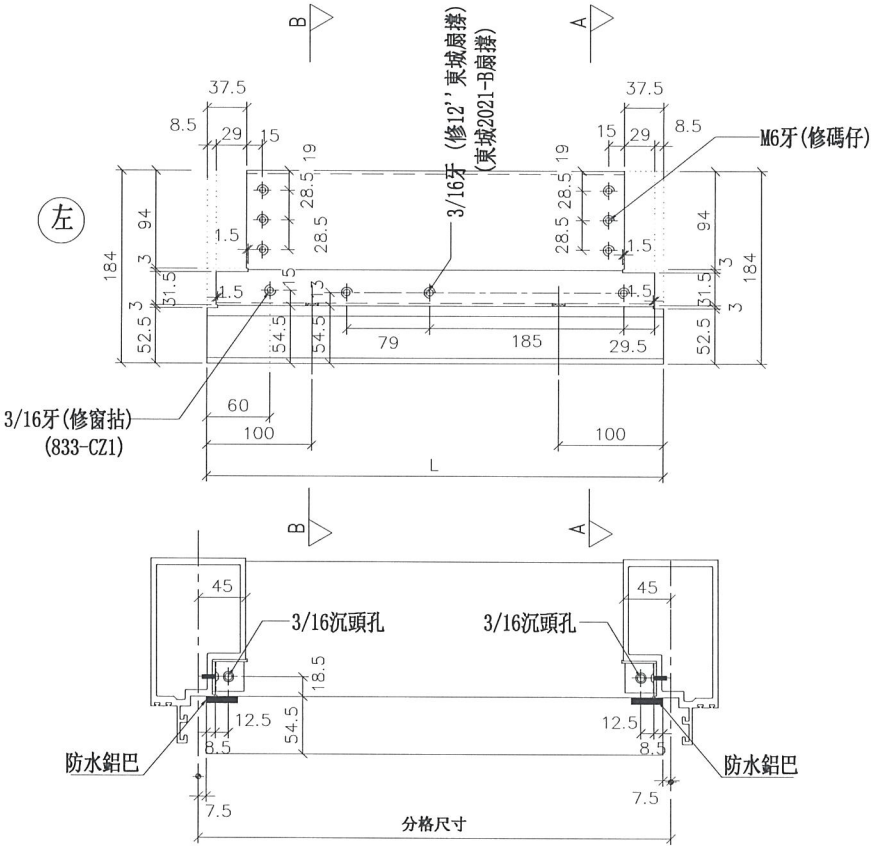


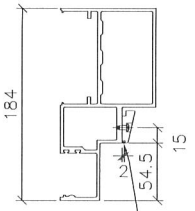

SECTION: B-B

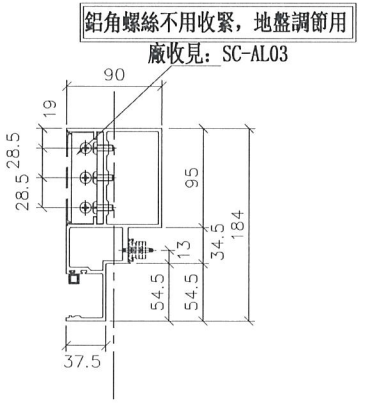

SECTION: A-A

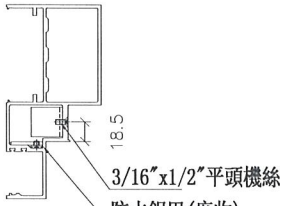


美特鋁質 有限公司 MIDI Aluminium Fabricator Ltd.	
工程號	J-837
地盤	觀塘裕民坊


制圖	邱紅	2018.12.10	修改
復核	謝永林	2018.12.13	日期
批準			圖號


名稱	生梗橫料
材料	X85553
顏色	EC-DG-S332054 (3塗)
圖號	UN-R02a


物料編號	L	數量	M	X	N	EQ	分格尺寸	使用位置	廠收單玻線編號	樓層
UN-R02S	435	3	250	X	1	92.5	450	T5CW-JK-1	UN-HM2	7F~9F
	435	3	250	X	1	92.5	450	T5CW-H-2	UN-HM2	7F~9F
	435	3	250	X	1	92.5	450	T5CW-A-3	UN-HM2	7F~9F

*注意:
螺絲鑽平頭孔事宜，請留意M5及3/16"要沉頭（90° X ø10），供修螺絲后唧膠用

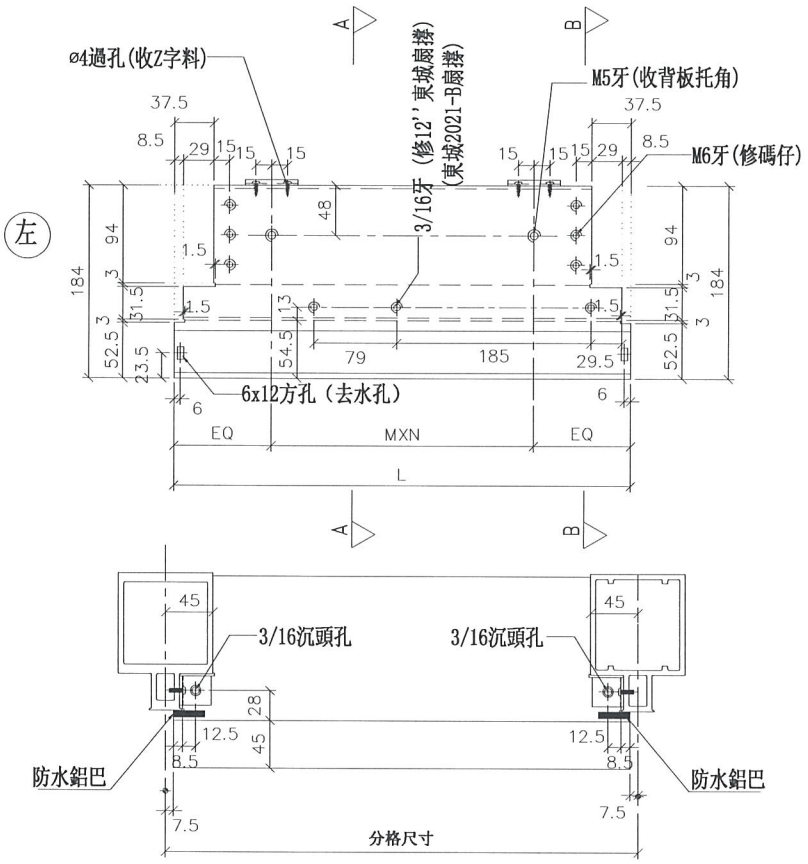

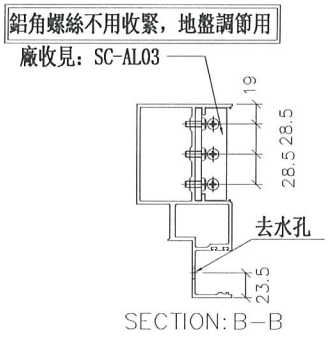

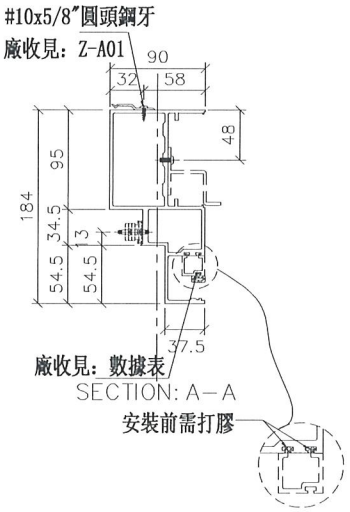

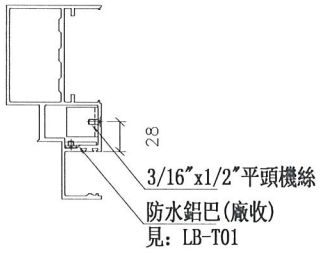


美特鋁質 有限公司 MIDI Aluminium Fabricator Ltd.			
工程號	J-837	地盤	觀塘裕民坊


制圖	邱紅	2018.12.10	修改	
復核	謝永林	2018.12.13	日期	
批準			圖號	UN-R02S

名稱	生梗橫料
材料	X85553
顏色	EC-DG-S332054 (3塗)


物料編號	L	數量	分格尺寸	使用位置	樓層
UN-R02aS	435	3	450	T5CW-JK-1	7F~9F
	435	3	450	T5CW-H-2	7F~9F
	435	3	450	T5CW-A-3	7F~9F

*注意:
螺絲鑽平頭孔事宜，請留意M5及3/16"要沉頭（90° X ø10），供修螺絲后唧膠用

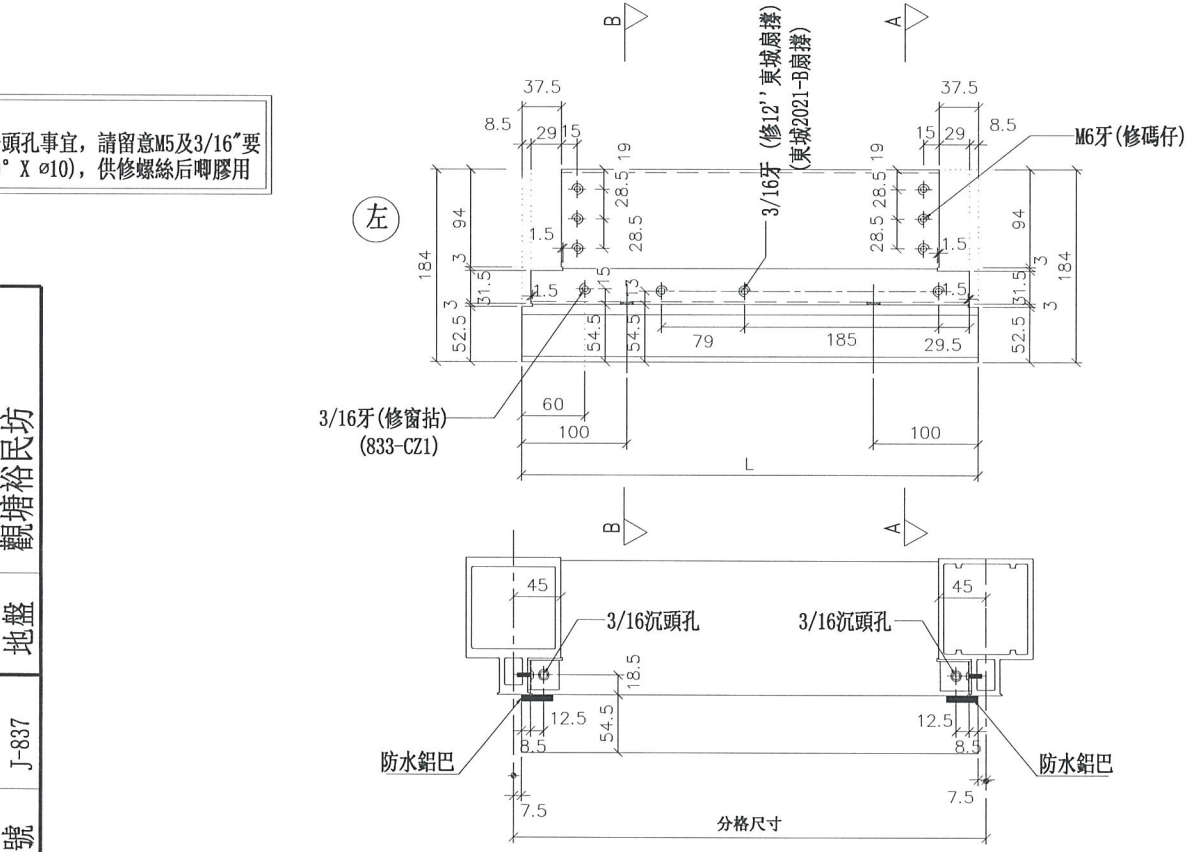


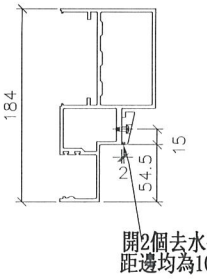

SECTION: B-B

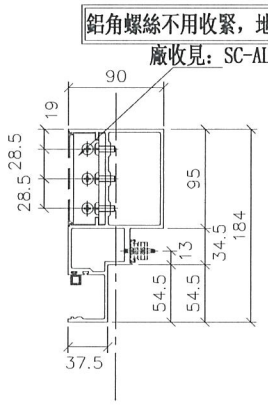

SECTION: A-A

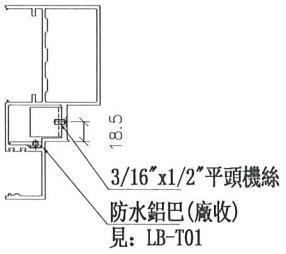

名稱	生梗橫料
材料	X85553
顏色	EC-DG-S332054 (3塗)

制圖	邱紅	2018.12.10
復核	謝永林	2018.12.13
批準		


修改	
日期	
圖號	UN-R02aS


美特鋁質 有限公司
MIDI Aluminium Fabricator Ltd.


工程號	J-837	地盤	觀塘裕民坊


物料編號	L	數量	M	X	N	EQ	分格尺寸	使用位置	廠收單玻線編號	樓層
UN-R20S	365	3	180	X	1	92.5	380	T5CW-JK-1	UN-HM20	7F~9F

*注意:
螺絲鑽平頭孔事宜，請留意M5及3/16"要沉頭（90° X ø10），供修螺絲后唧膠用

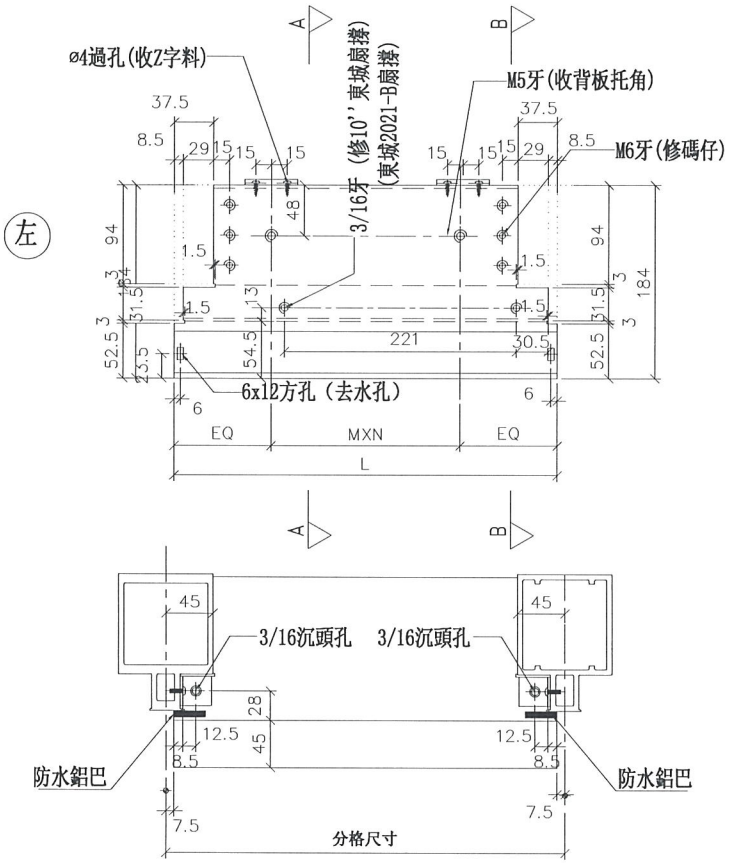

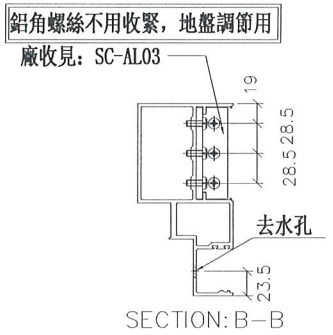

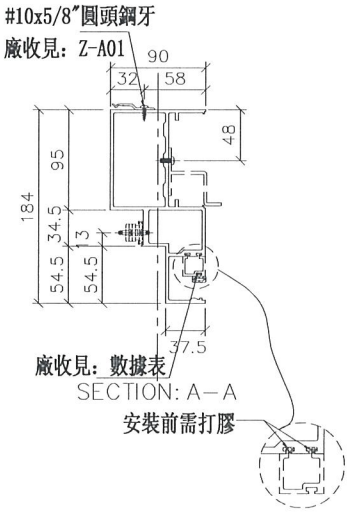

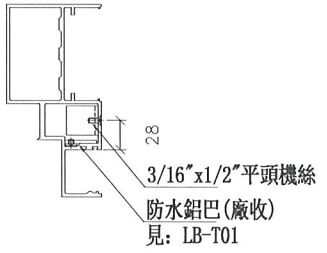

美特鋁質 有限公司 MIDI Aluminium Fabricator Ltd.			
工程號	J-837	地盤	觀塘裕民坊

修改					
日期					
圖號	UN-R20S				

制圖	邱紅	2018.12.10			
復核	謝永林	2018.12.13			
批準					


名稱	生梗橫料				
材料	X85553				
顏色	EC-DG-S332054 (3塗)				


美特鋁質 有限公司
MIDI Aluminium Fabricator Ltd.

工程號	J-837	地盤	觀塘裕民坊


物料編號	L	數量	分格尺寸	使用位置	樓層
UN-R20aS	365	3	380	T5CW-JK-1	7F~9F

*注意:
螺絲鎖平頭孔事宜，請留意185及3/16"要沉頭（90° X ø10），供修螺絲后埋膠用

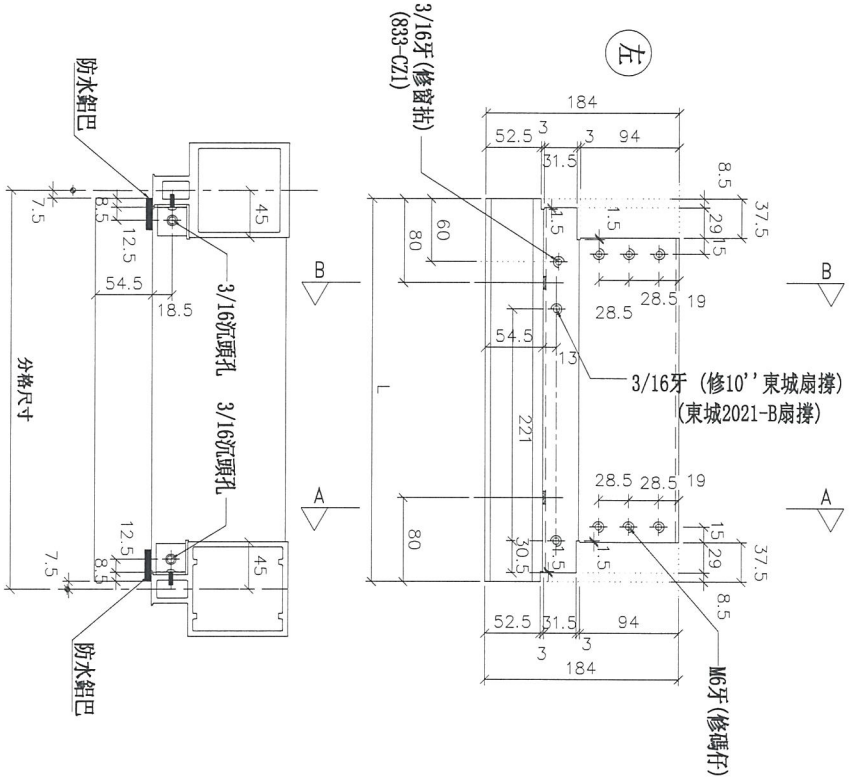


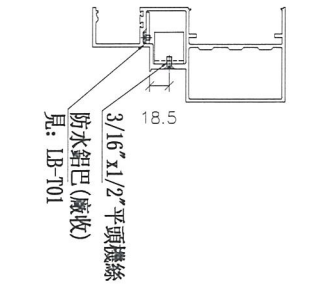

SECTION: A-A

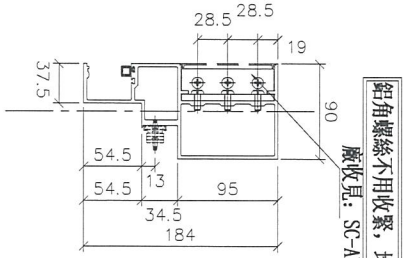

鋁角螺絲不用收緊，地盤調節用
廠收見: SC-AL03

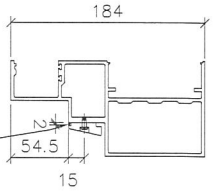



開2個去水孔（方孔長15mm）
距邊均為100mm


SECTION: B-B


名稱	生梗橫料	制圖	邱紅	2018.12.10	修改			
材料	X85553	復核	謝永林	2018.12.13	日期			
顏色	EC-DG-S332054 (3塗)	批準			圖號	UN-R20aS		

數據表參見：UN-L01b-1

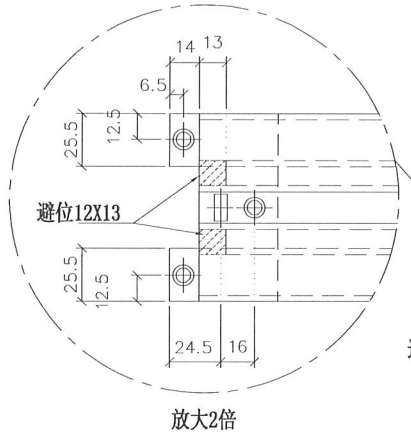


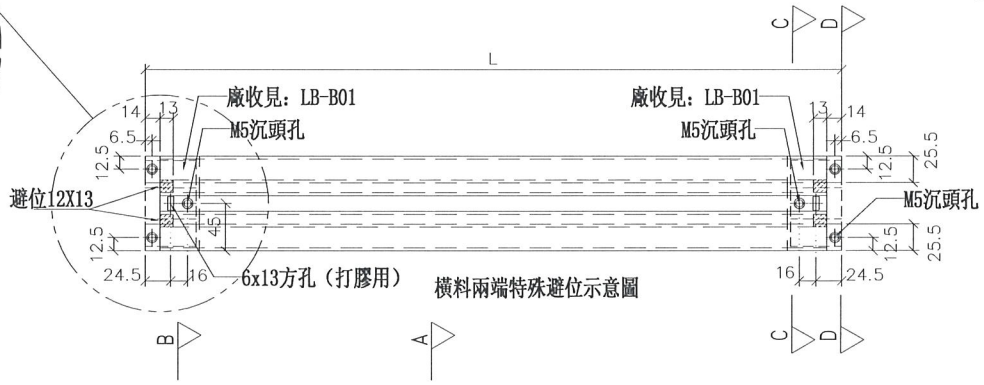


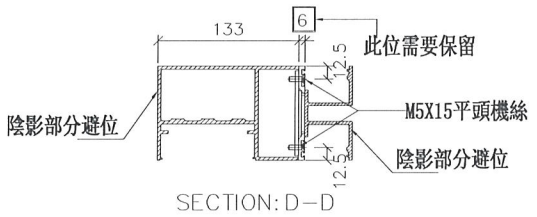


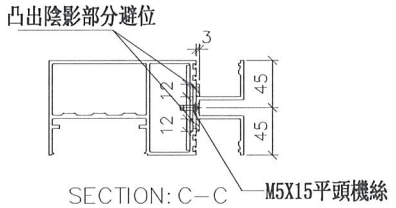


*注意:
螺絲鑽平頭孔事宜，請留意M5及3/16"要沉頭（90° X ø10），供修螺絲后唧膠用

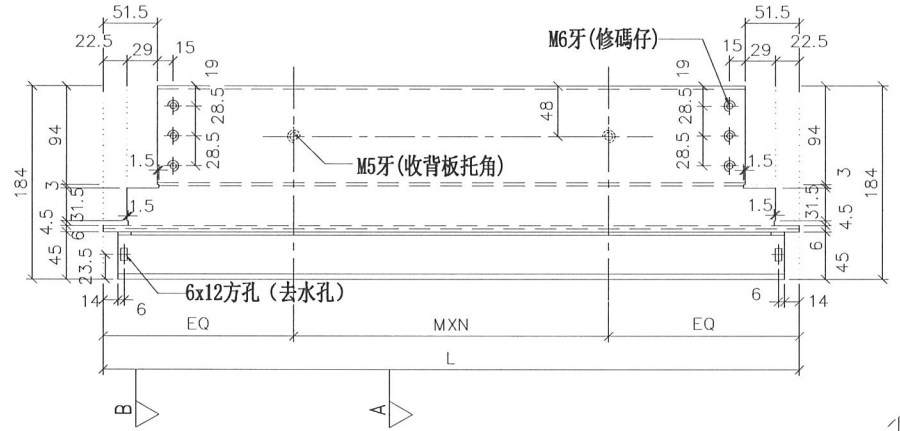

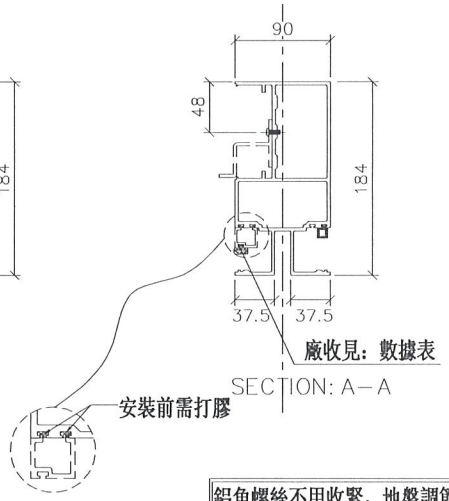

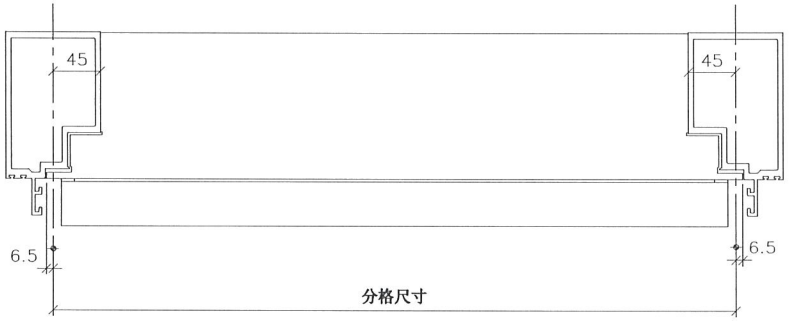

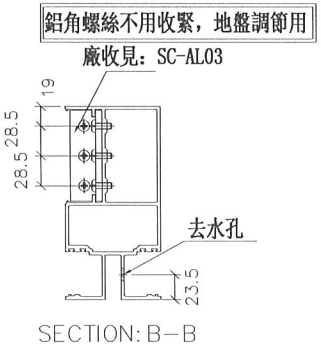

美特鋁質 有限公司
MIDI Aluminium Fabricator Ltd.

工程號	J-837
地盤	觀塘裕民坊

名稱	雙梗橫料（外凸）
材料	X85552
顏色	EC-DG-S332054（3塗）

制圖	邱紅	2018.12.10
復核	謝永林	2018.12.13
批準		

修改	
日期	
圖號	UN-L01b

拆圖參見：UN-L01b


美特鋁質 有限公司
MIDI Aluminium Fabricator Ltd.


工程號	J-837	地盤	觀塘裕民坊


物料編號	L	數量	M	X	N	EQ	分格尺寸	使用位置	廠收單玻線編號	樓層
UN-L01b	663	9	300	X	1	181.5	650	T5CW-M-2	UN-HM1	7F~9F
	663	3	300	X	1	181.5	650	T5CW-G-2	UN-HM1	7F~9F
	663	3	300	X	1	181.5	650	T5CW-G-1	UN-HM1	7F~9F
	663	3	300	X	1	181.5	650	T5CW-E-2	UN-HM1	7F~9F
	663	3	300	X	1	181.5	650	T5CW-E-1	UN-HM1	7F~9F
	663	6	300	X	1	181.5	650	T5CW-C-1	UN-HM1	7F~9F
合計：		27								

名稱	雙梗橫料（外凸）	制圖	邱紅	2018.12.10	修改			
材料	X85552	復核	謝永林	2018.12.13	日期			
顏色	EC-DG-S332054 (3塗)	批準			圖號	UN-L01b-1		


數據表參見：UN-L01bS-1

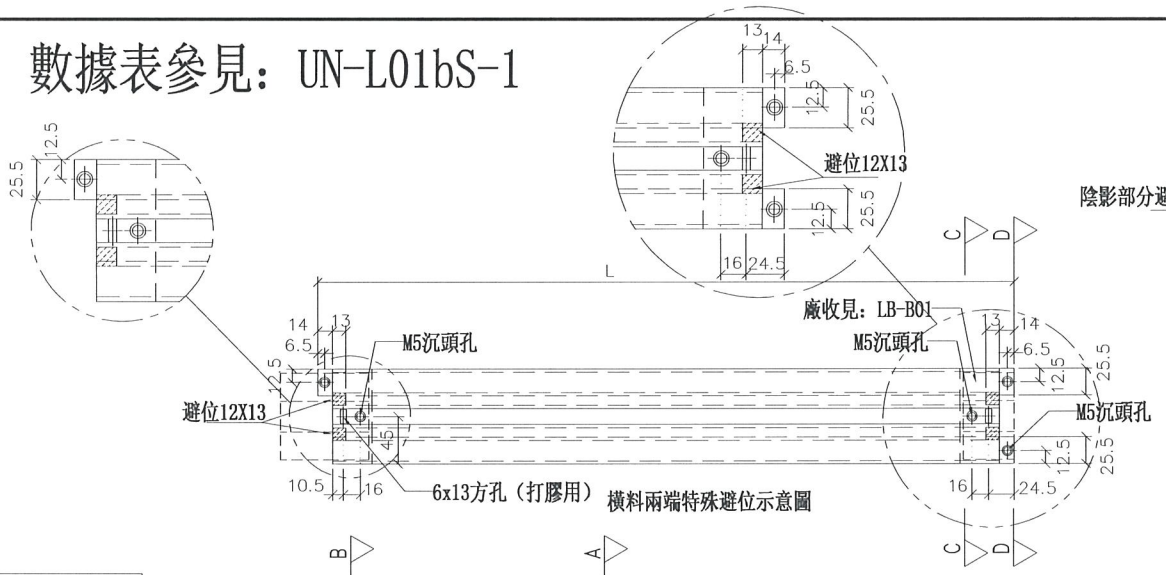


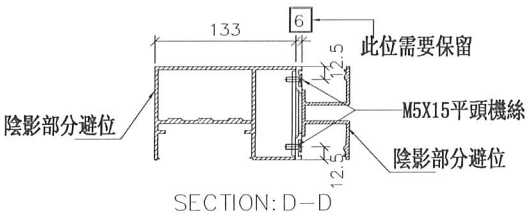

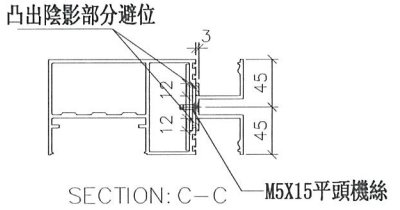


*注意:
螺絲鑽平頭孔事宜，請留意M5及3/16"要沉頭（90° X ø10），供修螺絲后唧膠用

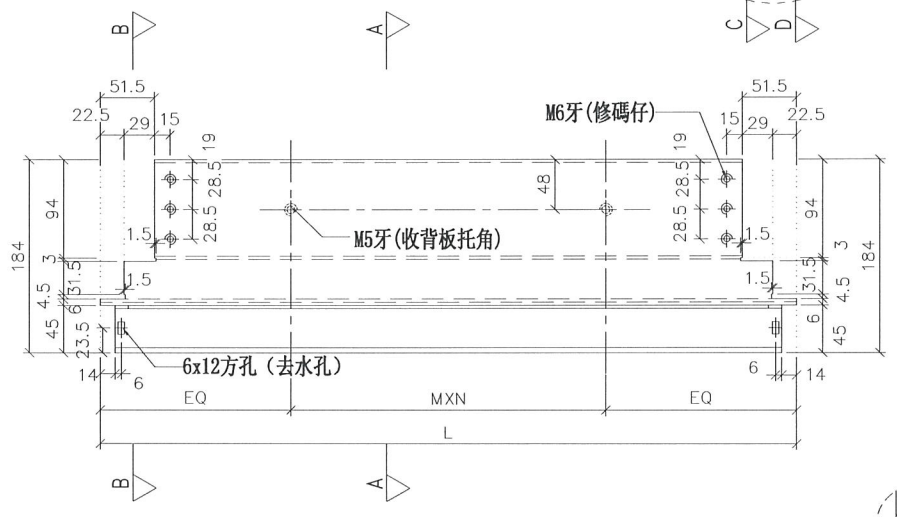

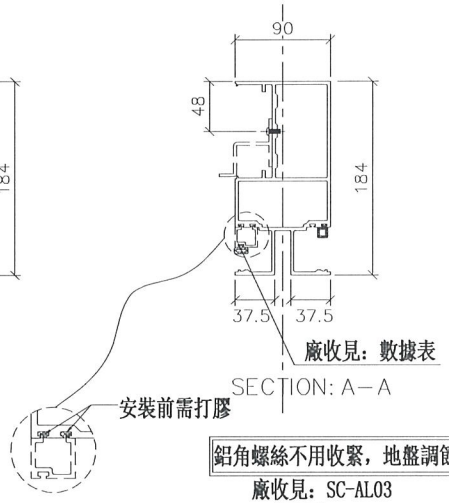



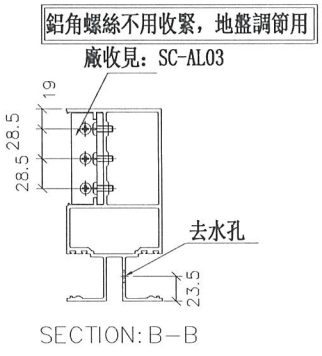

美特鋁質 有限公司
MIDI Aluminium Fabricator Ltd.

工程號	J-837	地盤	觀塘裕民坊

名稱	雙梗橫料（外凸）	制圖	邱紅	2018.12.10	修改	
材料	X85552	復核	謝永林	2018.12.13	日期	
顏色	EC-DG-S332054（3塗）	批準			圖號	UN-L01bS

美特鋁質 有限公司
MIDI Aluminium Fabricator Ltd.


工程號	J-837	地盤	觀塘裕民坊


拆圖參見：UN-L01bS

物料編號	L	數量	M	X	N	EQ	分格尺寸	使用位置	廠收單玻線編號	樓層
UN-L01bS	663	3	300	X	1	181.5	650	T5CW-H-2	UN-HM1	7F~9F
	663	3	300	X	1	181.5	650	T5CW-A-3	UN-HM1	7F~9F

名稱	雙梗橫料（外凸）	制圖	邱紅	2018.12.10	修改			
材料	X85552	復核	謝永林	2018.12.13	日期			
顏色	EC-DG-S332054 (3塗)	批準			圖號	UN-L01bS-1		


數據表參見：UN-L02b-1

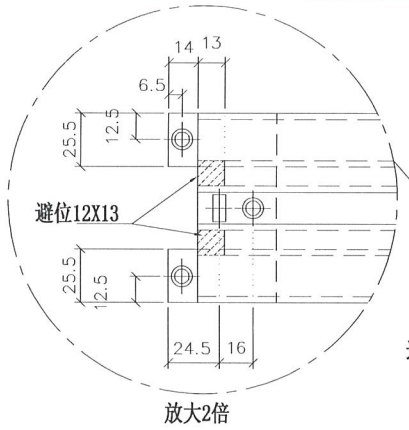


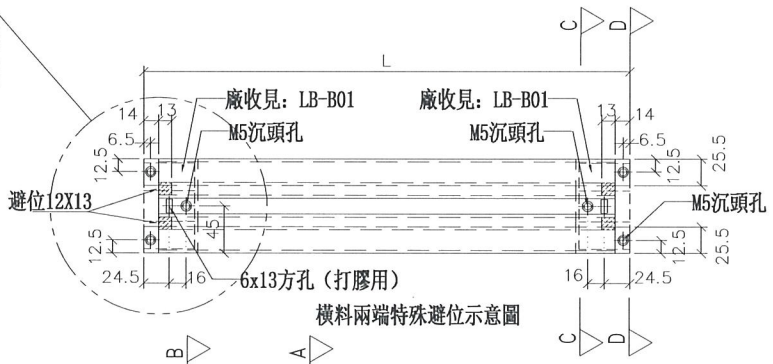



橫料兩端特殊避位示意圖

*注意:
螺絲鑽平頭孔事宜，請留意M5及3/16"要沉頭（90° X ⌀10），供修螺絲后唧膠用

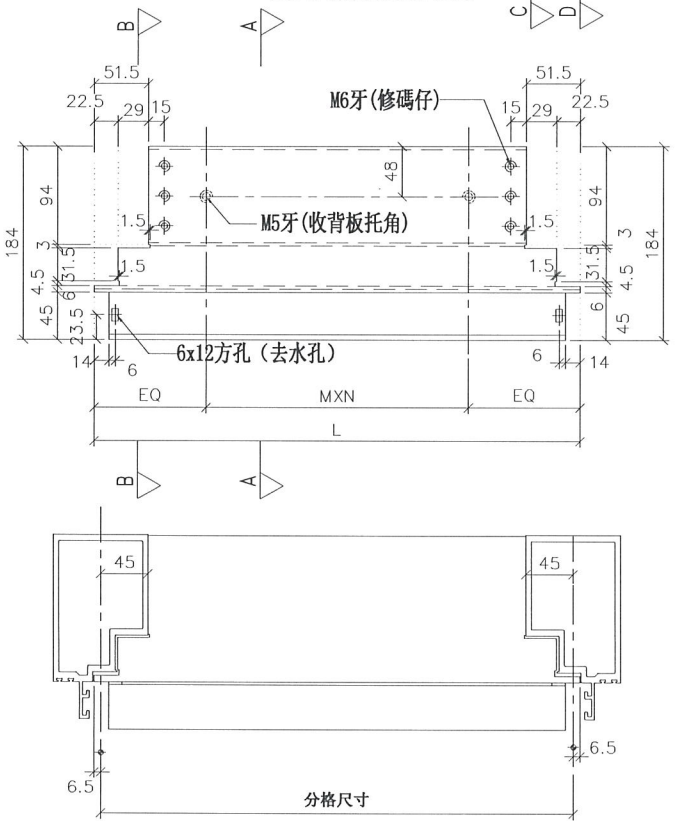


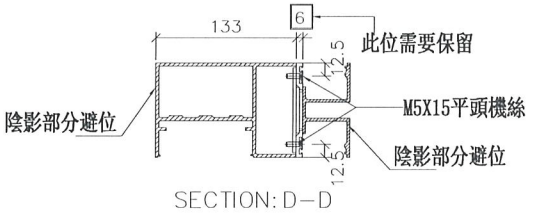

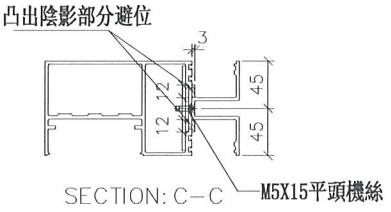

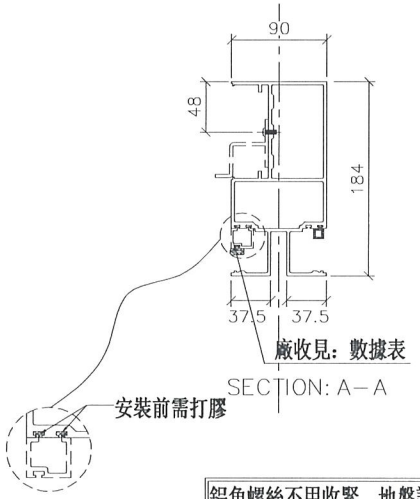

鋁角螺絲不用收緊，地盤調節用

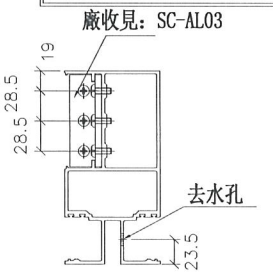

美特鋁質 有限公司 MIDI Aluminium Fabricator Ltd.	
工程號	J-837
地盤	觀塘裕民坊

制圖	邱紅	2018.12.10	修改
復核	謝永林	2018.12.13	日期
批準			圖號

名稱	雙梗橫料（外凸）
材料	X85552
顏色	EC-DG-S332054 (3塗)
圖號	UN-L02b

拆圖參見：UN-L02b

美特鋁質 有限公司
MIDI Aluminium Fabricator Ltd.

工程號	J-837	地盤	觀塘裕民坊

物料編號	L	數量	M	X	N	EQ	分格尺寸	使用位置	廠收單玻線編號	樓層
UN-L02b	463	3	250	X	1	106.5	450	T5CW-A-2	UN-HM2	7F~9F
	463	3	250	X	1	106.5	450	T5CW-M-2	UN-HM2	7F~9F
	463	3	250	X	1	106.5	450	T5CW-M-1	UN-HM2	7F~9F
	463	3	250	X	1	106.5	450	T5CW-L-2	UN-HM2	7F~9F
	463	3	250	X	1	106.5	450	T5CW-H-3	UN-HM2	7F~9F
	463	3	250	X	1	106.5	450	T5CW-G-1	UN-HM2	7F~9F
	463	3	250	X	1	106.5	450	T5CW-E-1	UN-HM2	7F~9F
合計：		21								


名稱	雙梗橫料（外凸）	制圖	邱紅	2018.12.10	修改			
材料	X85552	復核	謝永林	2018.12.13	日期			
顏色	EC-DG-S332054 (3塗)	批準			圖號	UN-L02b-1		


美特鋁質 有限公司
MIDI Aluminium Fabricator Ltd.


工程號	J-837	地盤	觀塘裕民坊


數據表參見：UN-L02bS-1


*注意：
螺絲鎖平頭孔事宜，請留意M5及3/16"要沉頭（90° X ø10），供修螺絲后唧膠用

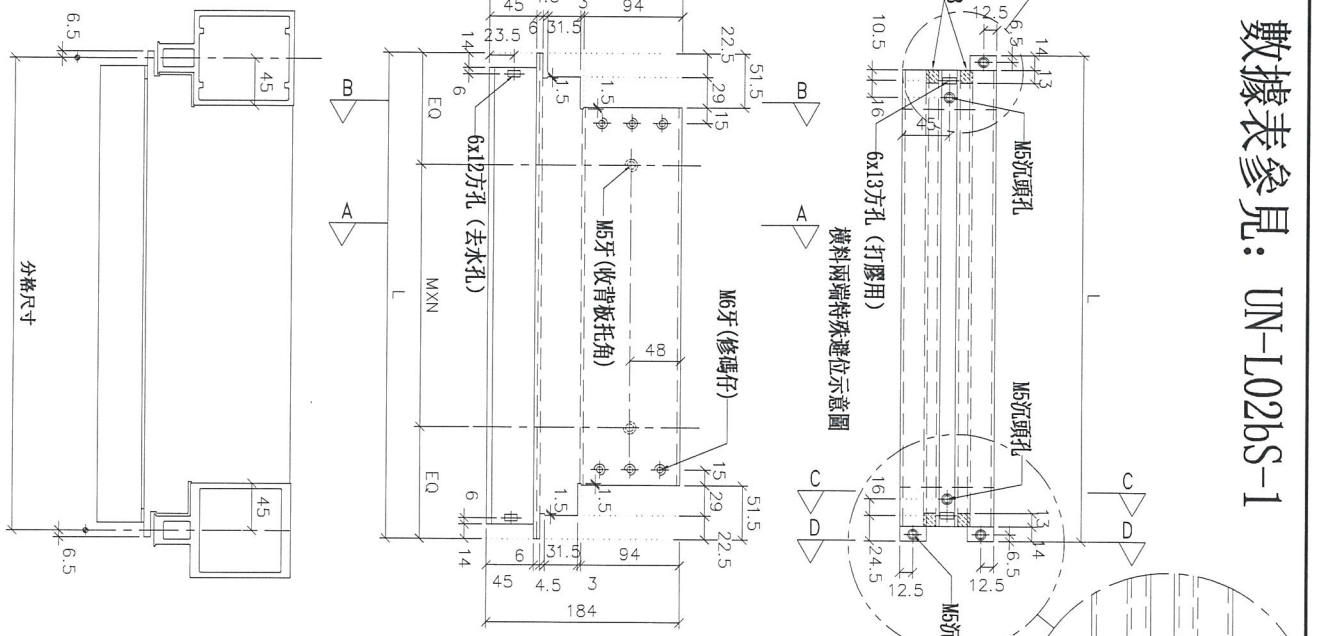


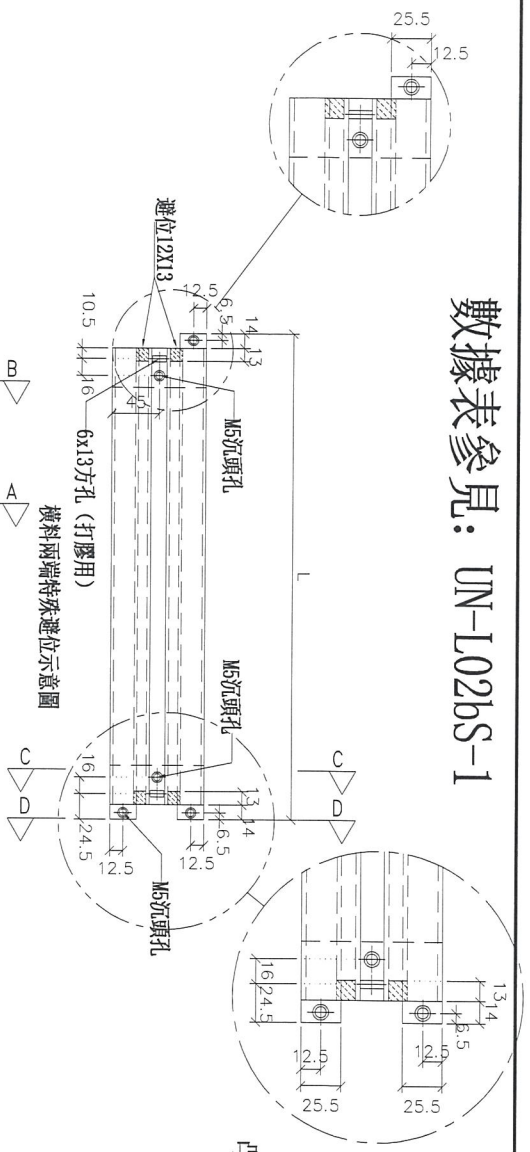

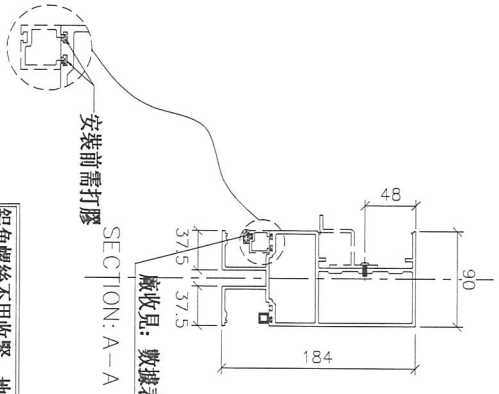

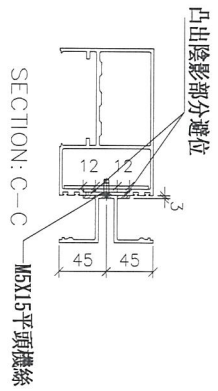

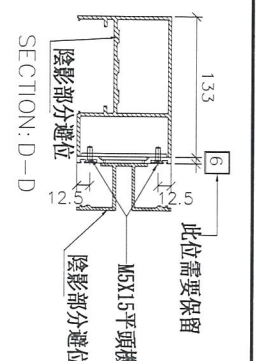

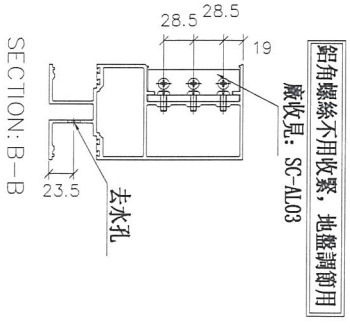

名稱	雙梗橫料（外凸）	制圖	邱紅	2018.12.10	修改			
材料	X85552	復核	謝永林	2018.12.13	日期			
顏色	EC-DG-S332054（3塗）	批準			圖號	UN-L02bS		

美特鋁質 有限公司
MIDI Aluminium Fabricator Ltd.


工程號	J-837	地盤	觀塘裕民坊

拆圖參見：UN-L02bS


物料編號	L	數量	M	X	N	EQ	分格尺寸	使用位置	廠收單玻線編號	樓層
UN-L02bS	463	6	250	X	1	106.5	450	T5CW-JK-1	UN-HM2	7F~9F
	463	3	250	X	1	106.5	450	T5CW-A-3	UN-HM2	7F~9F

名稱	雙梗橫料（外凸）	制圖	邱紅	2018.12.10	修改			
材料	X85552	復核	謝永林	2018.12.13	日期			
顏色	EC-DG-S332054 (3塗)	批準			圖號	UN-L02bS-1		


物料編號	L	數量	M	X	N	EQ	分格尺寸	使用位置	廠收單玻線編號	樓層
UN-L16b	563	3	300	X	1	131.5	550	T5CW-A-1	UN-HM16	7F~9F

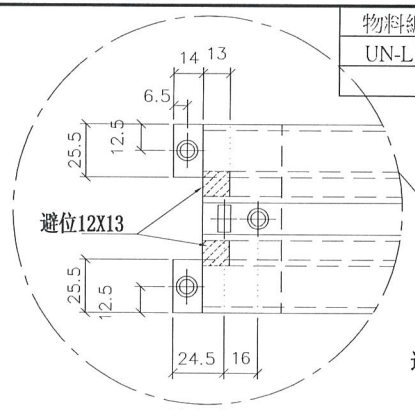


放大2倍

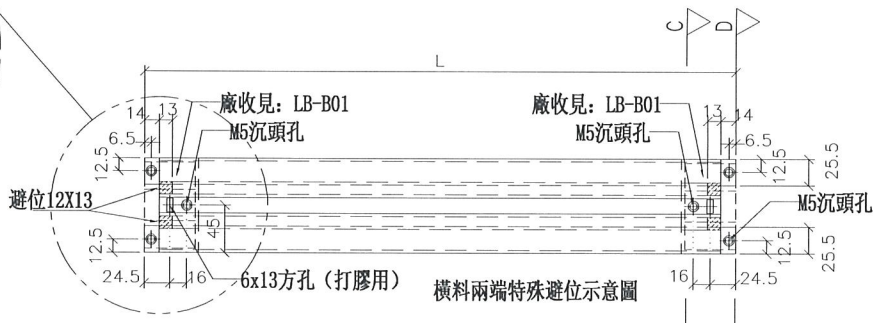

橫料兩端特殊避位示意圖

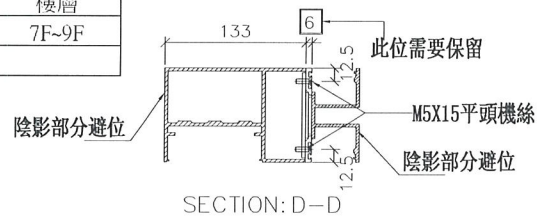



SECTION: D－D

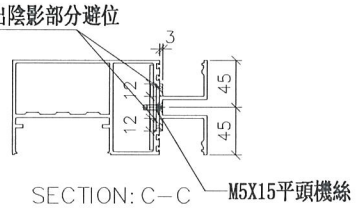


SECTION: C－C


*注意:
螺絲鑽平頭孔事宜，請留意M5及3/16″要沉頭（90° X ⌀10），供修螺絲后唧膠用

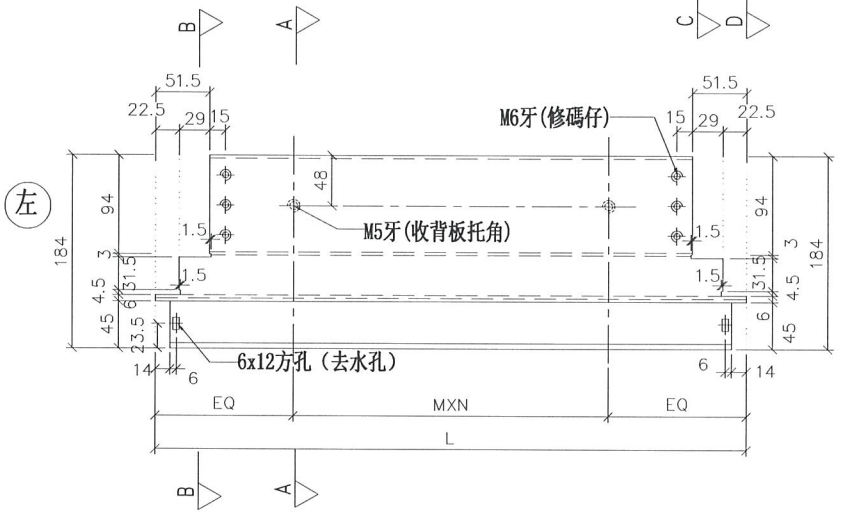

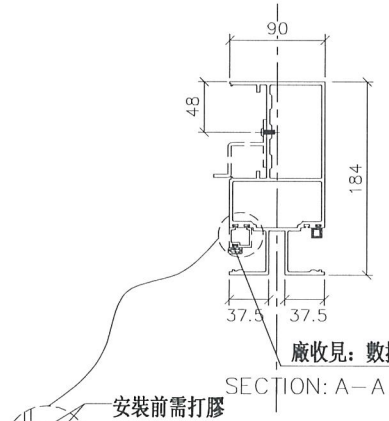

SECTION: A－A

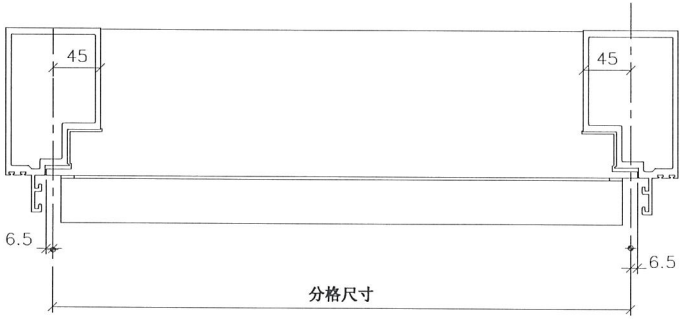

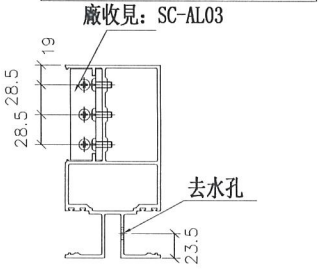

SECTION: B－B

美特鋁質 有限公司 MIDI Aluminium Fabricator Ltd.			
工程號	J-837	地盤	觀塘裕民坊


名稱	雙梗橫料（外凸）	制圖	邱紅	2018.12.10	修改
材料	X85552	復核	謝永林	2018.12.13	日期
顏色	EC-DG-S332054（3塗）	批準			圖號

UN-L16b

美特鋁質 有限公司
MIDI Aluminium Fabricator Ltd.

工程號	J-837	地盤	觀塘裕民坊

數據表參見：UN-R01b-1

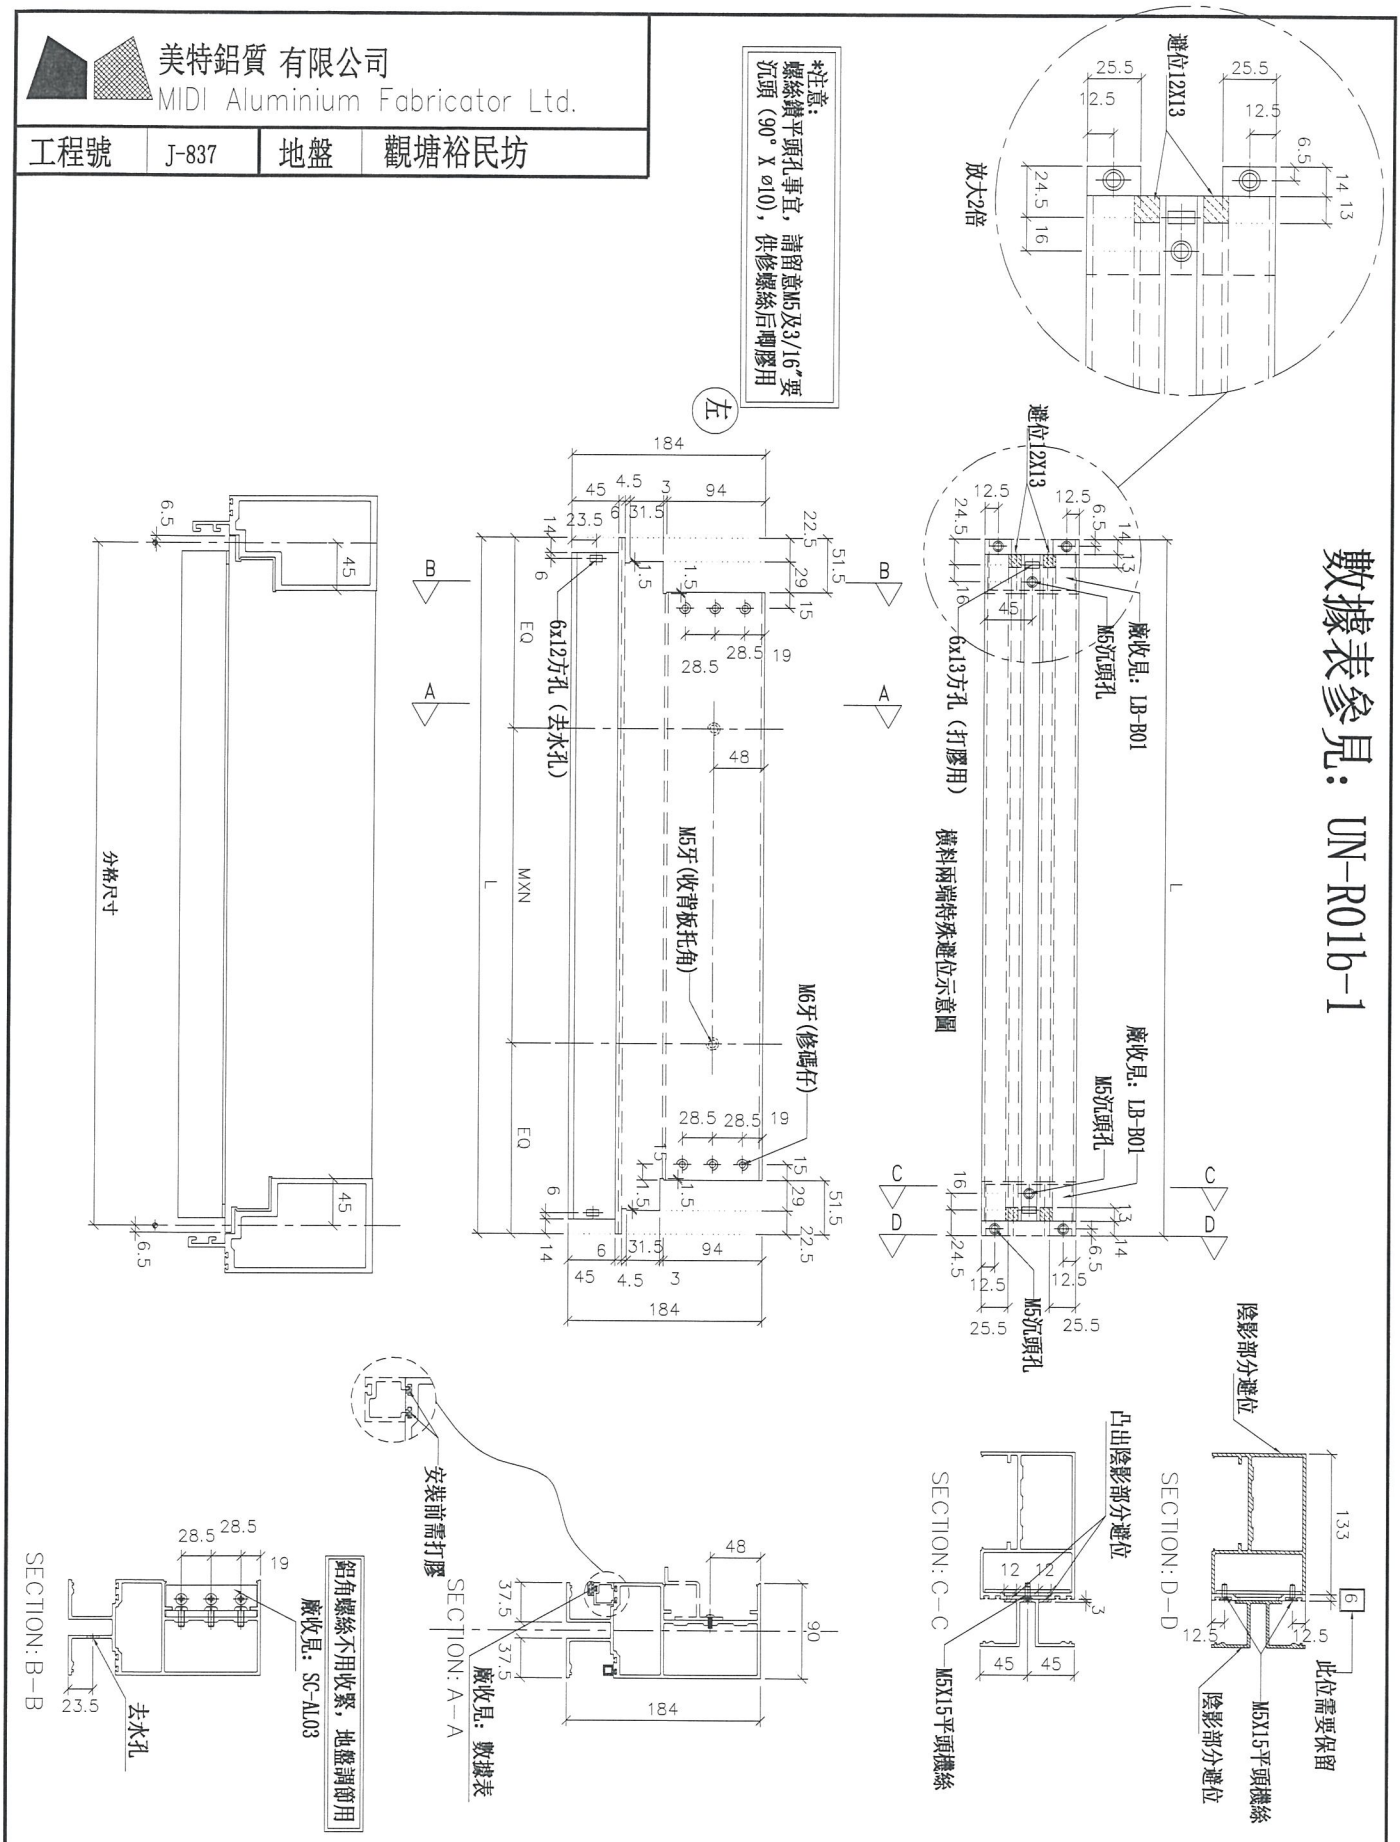

名稱	雙梗橫料（外凸）	制圖	邱紅	2018.12.10	修改			
材料	X85552	復核	謝永林	2018.12.13	日期			
顏色	EC-DG-S332054 (3塗)	批準			圖號	UN-R01b		

拆圖參見：UN-R01b

美特鋁質 有限公司
MIDI Aluminium Fabricator Ltd.

工程號	J-837	地盤	觀塘裕民坊

物料編號	L	數量	M	X	N	EQ	分格尺寸	使用位置	廠收單玻線編號	樓層
UN-R01b	663	9	300	X	1	181.5	650	T5CW-N-1	UN-HM1	7F~9F
	663	9	300	X	1	181.5	650	T5CW-L-1	UN-HM1	7F~9F
	663	3	300	X	1	181.5	650	T5CW-H-2	UN-HM1	7F~9F
	663	3	300	X	1	181.5	650	T5CW-H-1	UN-HM1	7F~9F
	663	3	300	X	1	181.5	650	T5CW-F-2	UN-HM1	7F~9F
	663	3	300	X	1	181.5	650	T5CW-F-1	UN-HM1	7F~9F
	663	3	300	X	1	181.5	650	T5CW-D-2	UN-HM1	7F~9F
	663	3	300	X	1	181.5	650	T5CW-D-1	UN-HM1	7F~9F
	合計：	36								


名稱	雙梗橫料（外凸）	制圖	邱紅	2018.12.10	修改		
材料	X85552	復核	謝永林	2018.12.13	日期		
顏色	EC-DG-S332054（3塗）	批準			圖號	UN-R01b-1	

美特鋁質 有限公司
MIDI Aluminium Fabricator Ltd.

工程號	J-837	地盤	觀塘裕民坊


*注意:
螺絲鑽平頭孔事宜，請留意M5及3/16"要沉頭（90° X ø10），供修螺絲后嘣膠用


物料編號	L	數量	M	X	N	EQ	分格尺寸	使用位置	廠收甩玻線編號	樓層
UN-R01bS	663	3	300	X	1	181.5	650	T5CW-A-3	UN-UM1	7/F~9/F

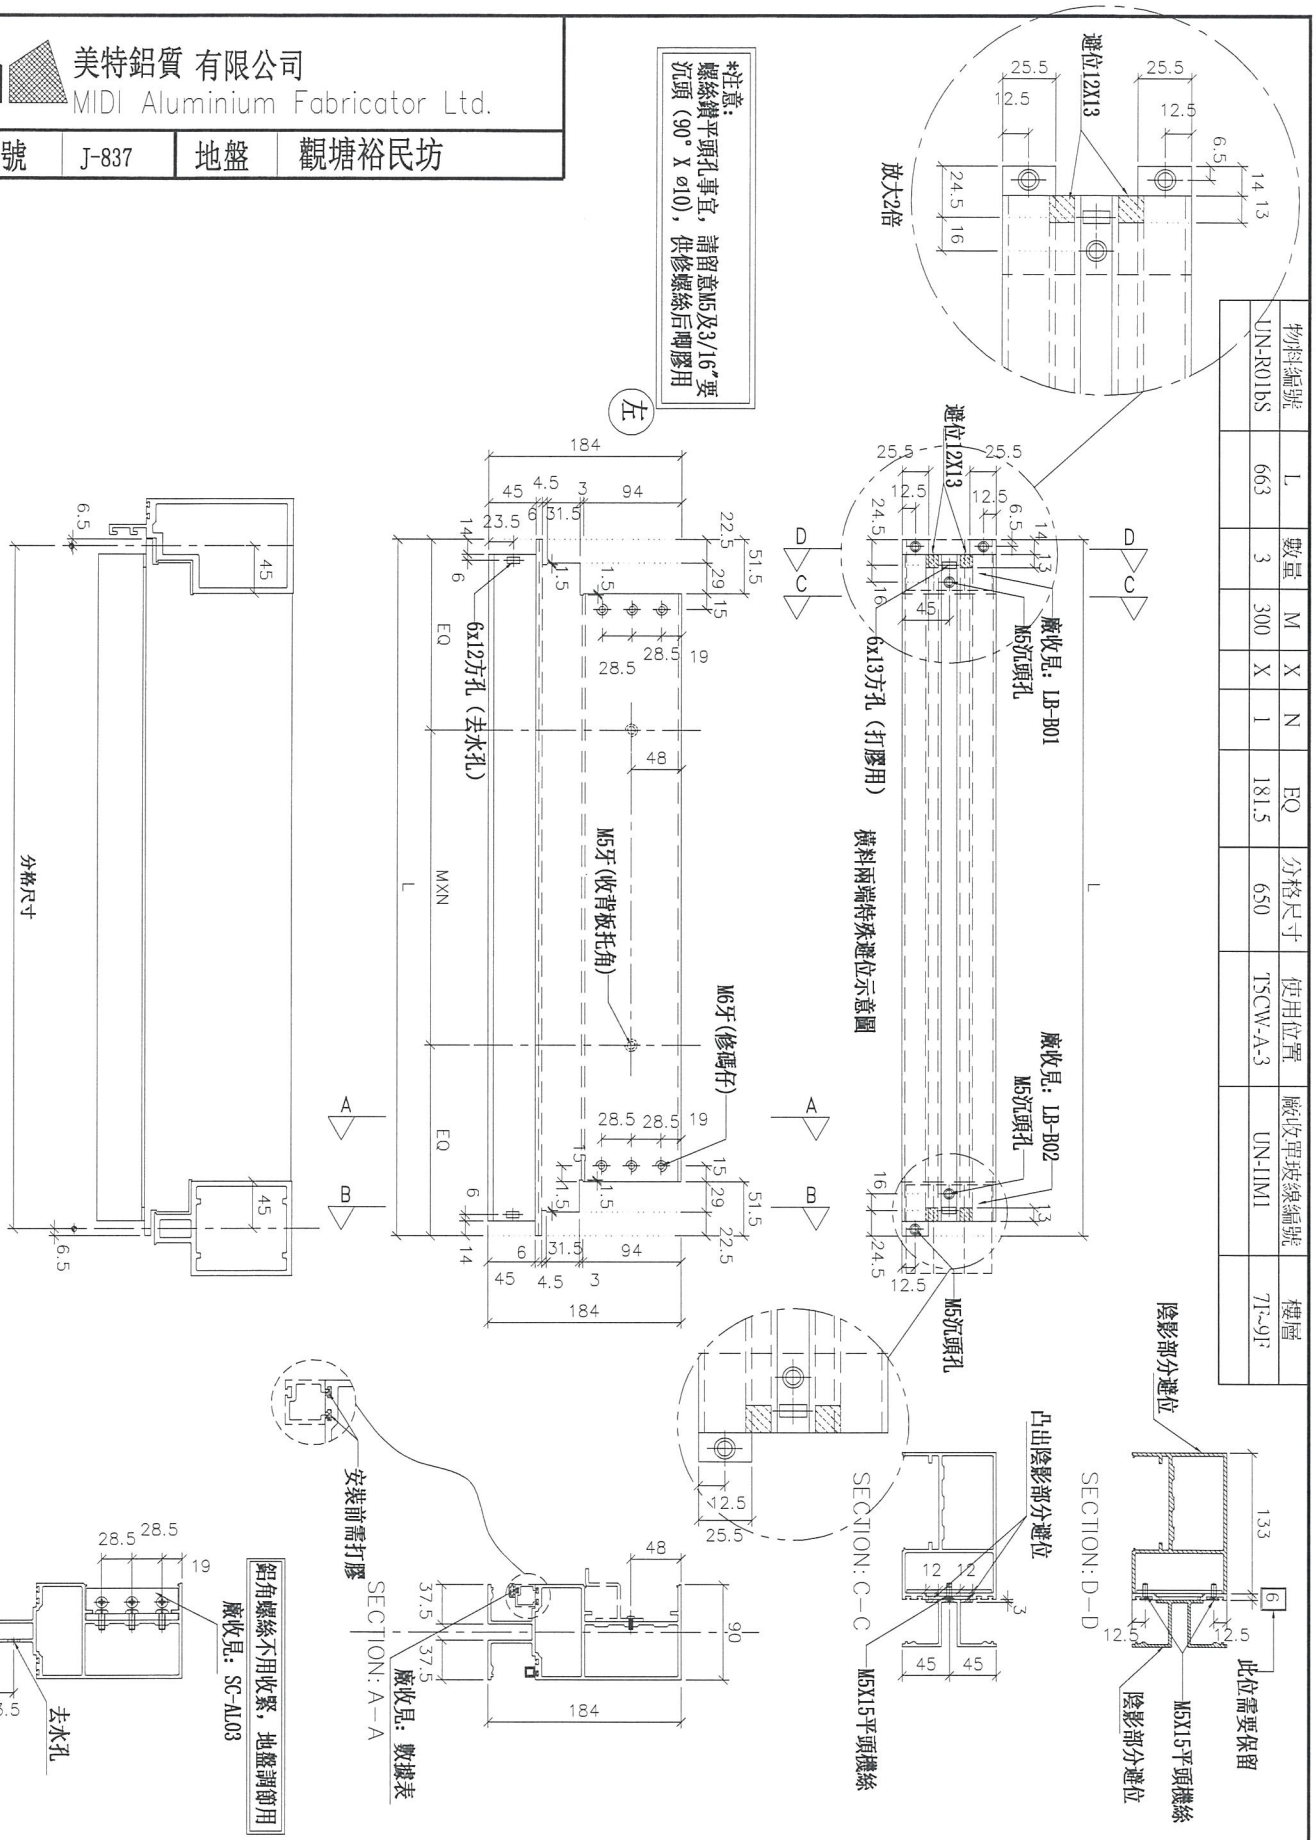


名稱	雙梗橫料（外凸）	制圖	邱紅	2018.12.10	修改			
材料	X85552	復核	謝永林	2018.12.13	日期			
顏色	EC-DG-S332054 (3塗)	批準			圖號	UN-R01bS		


數據表參見：UN-R02b-1

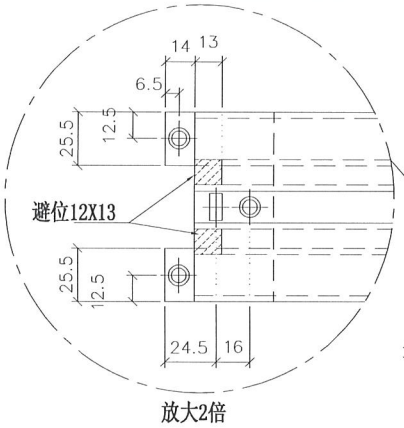


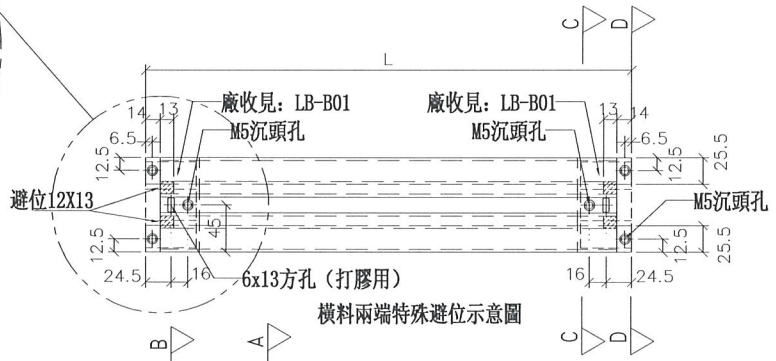



*注意:
螺絲鑽平頭孔事宜，請留意M5及3/16"要沉頭（90° X ⌀10），供修螺絲后啤膠用

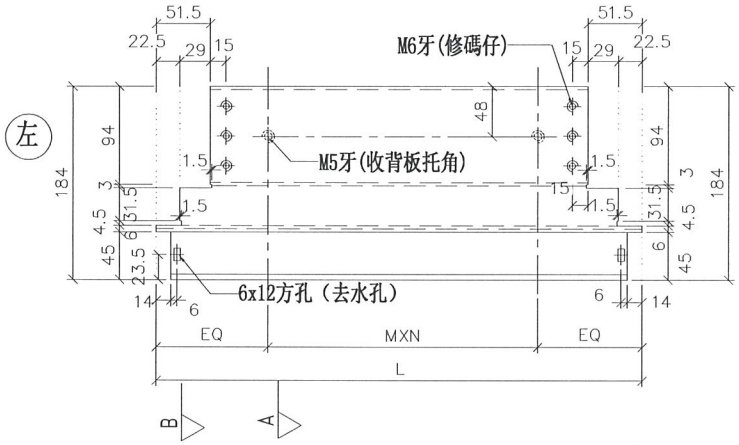


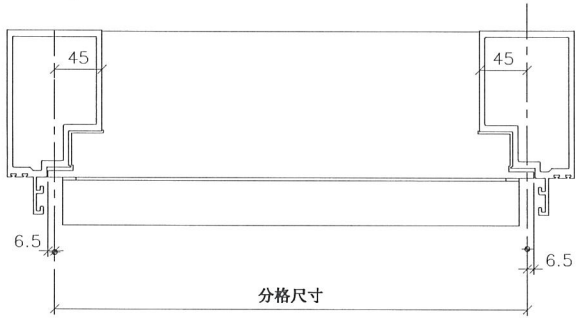

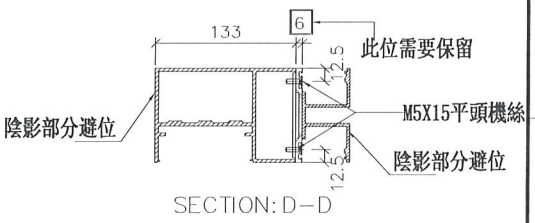

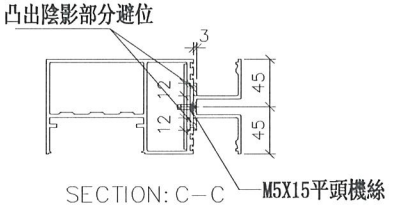

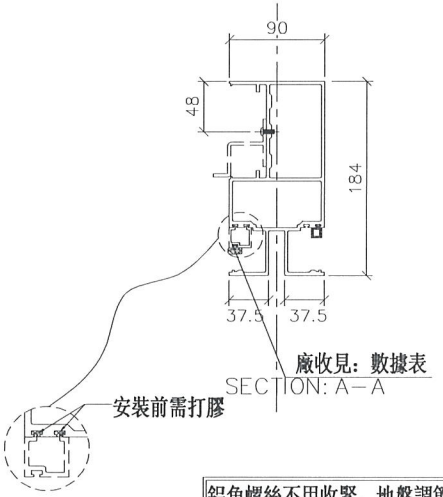

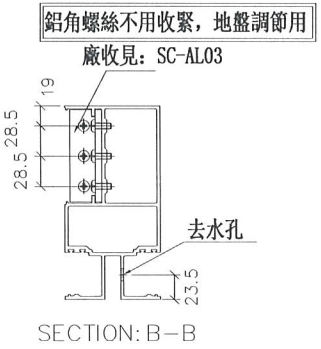

美特鋁質 有限公司
MIDI Aluminium Fabricator Ltd.

工程號	J-837	地盤	觀塘裕民坊

名稱	雙梗橫料（外凸）	制圖	邱紅
材料	X85552	復核	謝永林
顏色	EC-DG-S332054（3塗）	批準	

修改	日期	圖號
		UN-R02b
2018.12.10	2018.12.13	

拆圖參見：UN-R02b


美特鋁質 有限公司
MIDI Aluminium Fabricator Ltd.


工程號	J-837	地盤	觀塘裕民坊


物料編號	L	數量	M	X	N	EQ	分格尺寸	使用位置	廠收單玻線編號	樓層
UN-R02b	463	3	250	X	1	106.5	450	T5CW-A-2	UN-HM2	7F~9F
	463	3	250	X	1	106.5	450	T5CW-N-1	UN-HM2	7F~9F
	463	3	250	X	1	106.5	450	T5CW-M-1	UN-HM2	7F~9F
	463	3	250	X	1	106.5	450	T5CW-L-2	UN-HM2	7F~9F
	463	3	250	X	1	106.5	450	T5CW-L-1	UN-HM2	7F~9F
	463	3	250	X	1	106.5	450	T5CW-H-3	UN-HM2	7F~9F
	463	3	250	X	1	106.5	450	T5CW-F-2	UN-HM2	7F~9F
	463	3	250	X	1	106.5	450	T5CW-D-2	UN-HM2	7F~9F
	463	3	250	X	1	106.5	450	T5CW-C-1	UN-HM2	7F~9F
	合計：	27								


名稱	雙梗橫料（外凸）	制圖	邱紅	2018.12.10	修改			
材料	X85552	復核	謝永林	2018.12.13	日期			
顏色	EC-DG-S332054（3塗）	批準			圖號	UN-R02b-1		


數據表參見：UN-R02bS-1

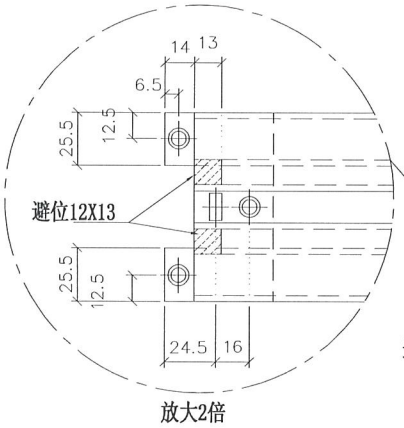

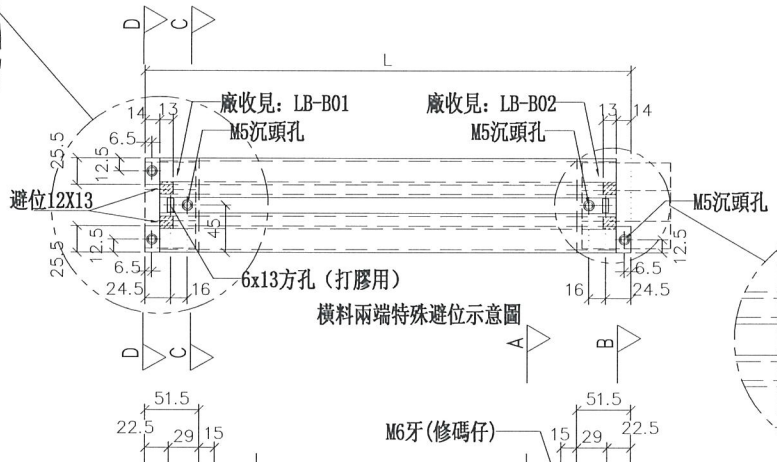


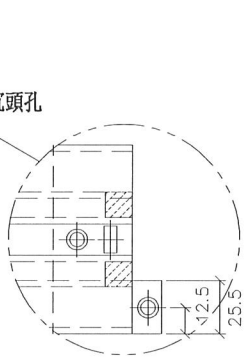


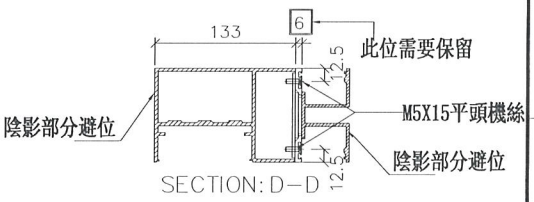


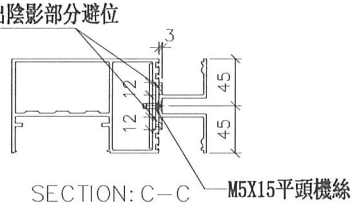


*注意：
螺絲鑽平頭孔事宜，請留意M5及3/16″要沉頭（90° X ⌀10），供修螺絲后啤膠用

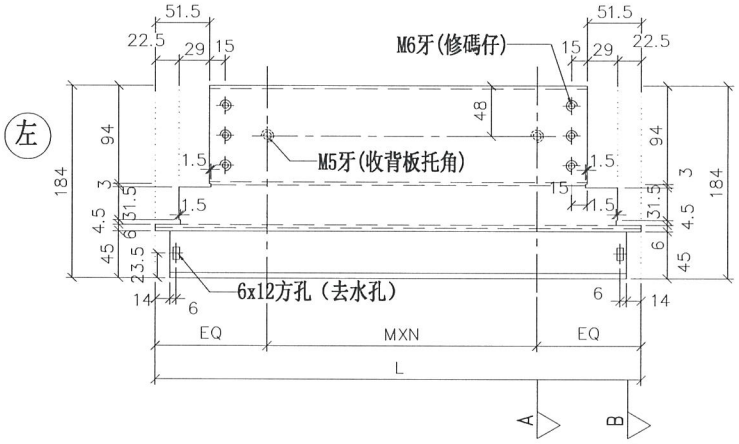

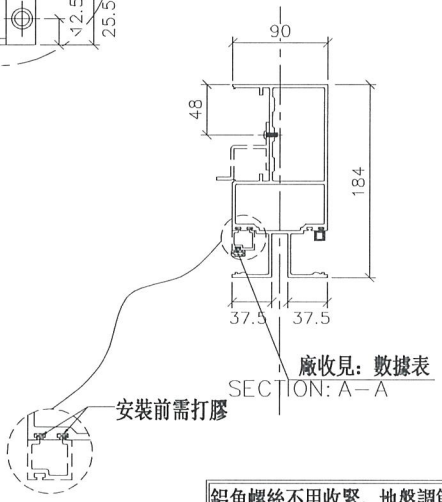

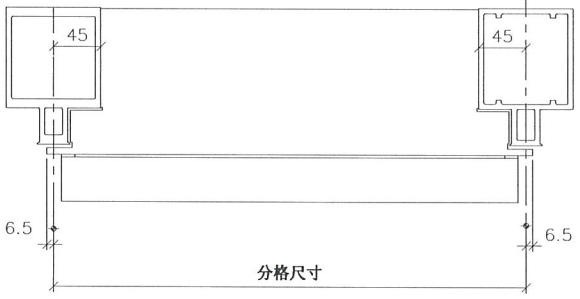

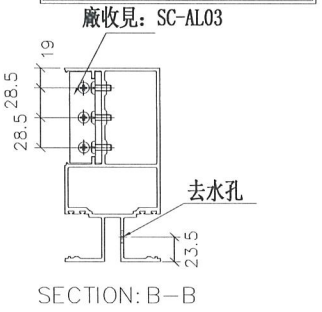

美特鋁質 有限公司 MIDI Aluminium Fabricator Ltd.			
工程號	J-837	地盤	觀塘裕民坊

名稱	雙梗橫料（外凸）	制圖	邱紅	2018.12.10	修改
材料	X85552	復核	謝永林	2018.12.13	日期
顏色	EC-DG-S332054（3塗）	批準			圖號 UN-R02bS

拆圖參見：UN-R02bS


美特鋁質 有限公司
MIDI Aluminium Fabricator Ltd.


工程號	J-837	地盤	觀塘裕民坊


物料編號	L	數量	M	X	N	EQ	分格尺寸	使用位置	廠收單玻線編號	樓層
UN-R02bS	463	3	250	X	1	106.5	450	T5CW-JK-1	UN-HM2	7F~9F
	463	3	250	X	1	106.5	450	T5CW-H-2	UN-HM2	7F~9F
	463	3	250	X	1	106.5	450	T5CW-A-3	UN-HM2	7F~9F


名稱	雙梗橫料（外凸）	制圖	邱紅	2018.12.10	修改			
材料	X85552	復核	謝永林	2018.12.13	日期			
顏色	EC-DG-S332054 (3塗)	批準			圖號	UN-R02bS-1		

物料編號	L	數量	M	X	N	EQ	分格尺寸	使用位置	廠收單玻線編號	樓層
UN-R20bS	393	3	180	X	1	106.5	380	T5CW-JK-1	UN-11M20	7F~9F

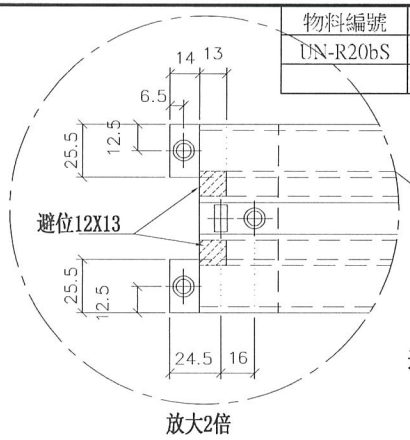


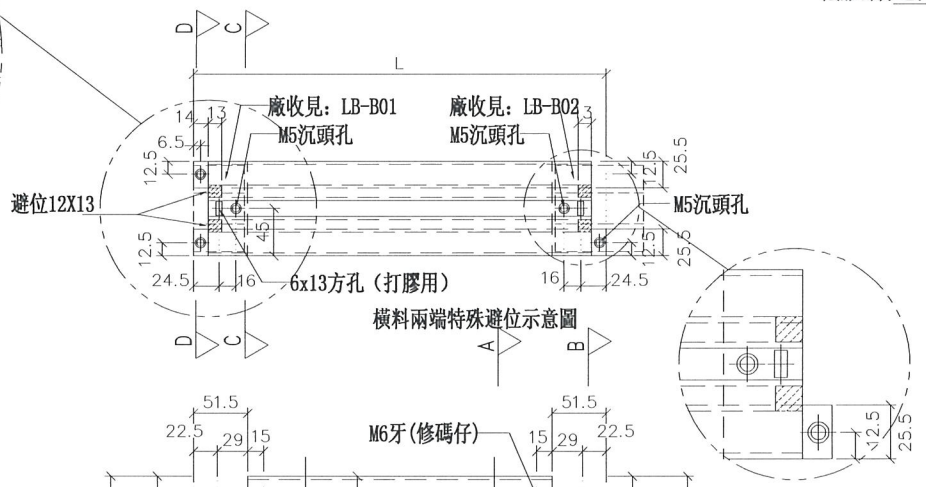


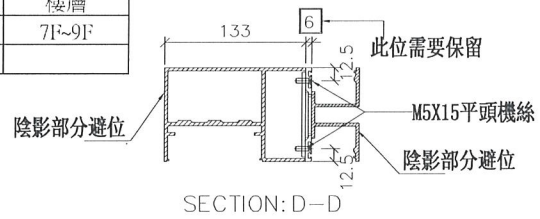


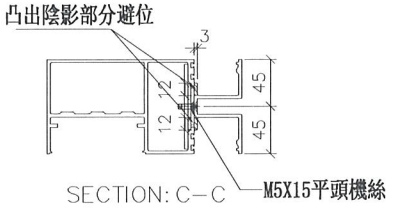


*注意:
螺絲鑽平頭孔事宜，請留意M5及3/16″要沉頭（90° X ø10），供修螺絲后嘣膠用

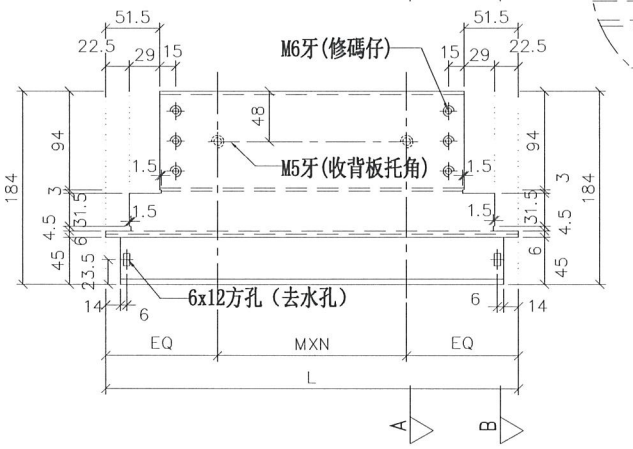

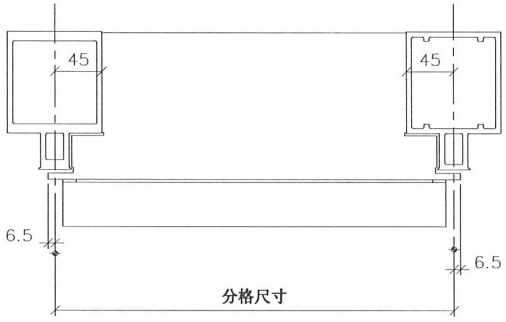

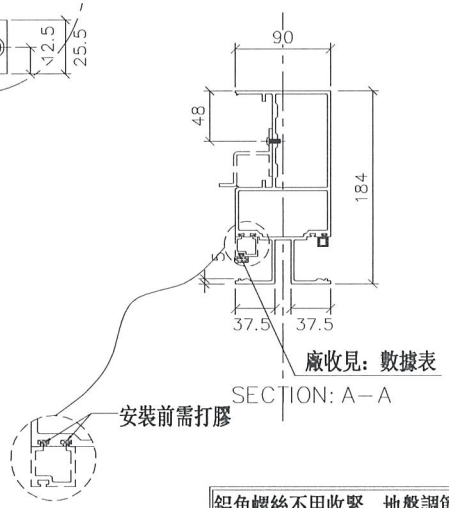

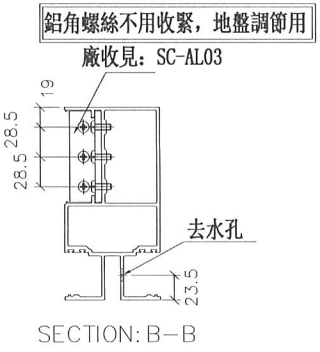

名稱	雙梗橫料（外凸）	制圖	邱紅	2018.12.10	修改	
材料	X85552	復核	謝永林	2018.12.13	日期	
顏色	EC-DG-S332054（3塗）	批準			圖號	UN-R20bS

美特鋁質 有限公司
MIDI Aluminium Fabricator Ltd.


工程號	J-837	地盤	觀塘裕民坊


美特鋁質 有限公司
MIDI Aluminium Fabricator Ltd.

工程號	J-837	地盤	觀塘裕民坊

物料編號	L	數量	MXN			EQ	分格尺寸	使用位置	樓層
ZS-U01	2160	3	300	X	7	30	2250	T5CW-N-1	7F~9F
	2160	3	300	X	7	30	2250	T5CW-L-1	7F~9F
	2160	3	300	X	7	30	2250	T5CW-JK-1	7F~9F
	2160	3	300	X	7	30	2250	T5CW-H-2	7F~9F
	2160	3	300	X	7	30	2250	T5CW-H-1	7F~9F
	2160	3	300	X	7	30	2250	T5CW-F-2	7F~9F
	2160	3	300	X	7	30	2250	T5CW-F-1	7F~9F
	2160	3	300	X	7	30	2250	T5CW-D-2	7F~9F
	2160	3	300	X	7	30	2250	T5CW-D-1	7F~9F
	2160	3	300	X	7	30	2250	T5CW-C-1	7F~9F
	2160	3	300	X	7	30	2250	T5CW-A-3	7F~9F
	合計：	33							

工廠用

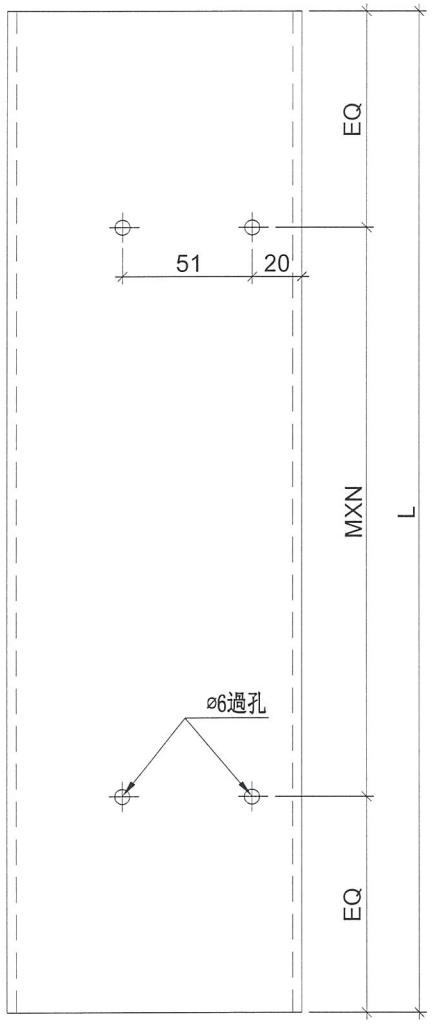

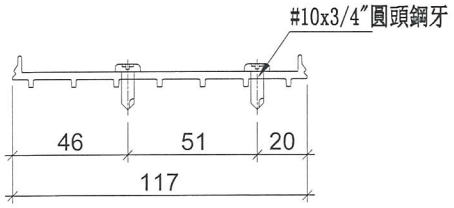


名稱	SD中柱底座	制圖	邱紅	2018.12.10	修改			
材料	X85579	復核	謝永林	2018.12.13	日期			
顏色	MILL	批準			圖號	ZS-U01		


美特鋁質 有限公司
MIDI Aluminium Fabricator Ltd.

工程號	J-837	地盤	觀塘裕民坊

物料編號	L	數量	MXN			EQ	分格尺寸	使用位置	樓層
ZS-U01R	2160	3	300	X	7	30	**2250**	**T5CW-M-2**	7F~9F
	2160	3	300	X	7	30	**2250**	**T5CW-G-2**	7F~9F
	2160	3	300	X	7	30	**2250**	**T5CW-G-1**	7F~9F
	2160	3	300	X	7	30	**2250**	**T5CW-E-2**	7F~9F
	2160	3	300	X	7	30	**2250**	**T5CW-E-1**	7F~9F
	2160	6	300	X	7	30	**2250**	**T5CW-C-1**	7F~9F
	合計：	21							

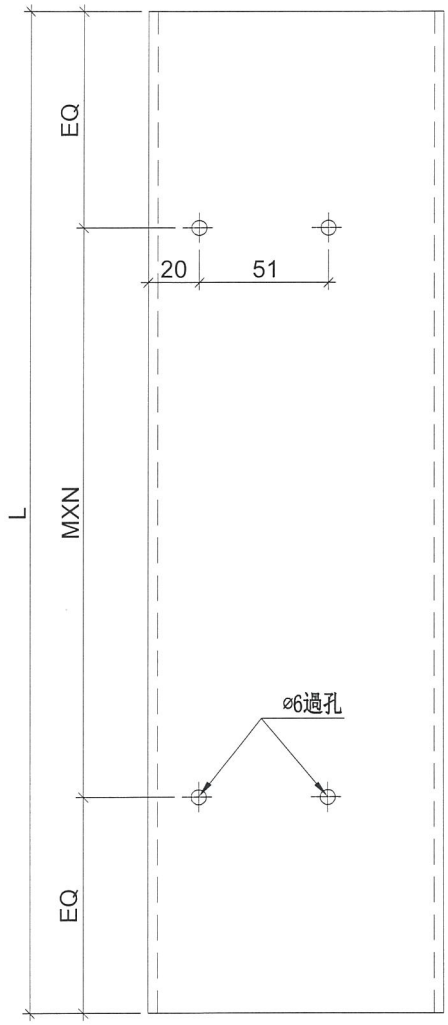

工廠用

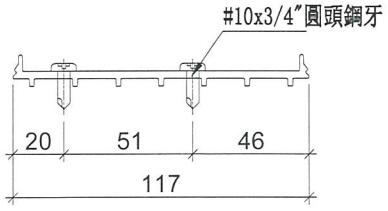


名稱	SD中柱底座	制圖	邱紅	2018.12.10	修改			
材料	X85579	復核	謝永林	2018.12.13	日期			
顏色	MILL	批準			圖號	ZS-U01R		


美特鋁質 有限公司
MIDI Aluminium Fabricator Ltd.

工程號	J-837	地盤	觀塘裕民坊

物料編號	L	數量	MXN			A	分格尺寸	使用位置	樓層
TD-M05	2460	3	280	X	8	165	**2580**	**T5CW-N-1**	7F~9F
	2460	3	280	X	8	165	**2580**	**T5CW-L-1**	7F~9F
	2460	3	280	X	8	165	**2580**	**T5CW-JK-1**	7F~9F
	2460	3	280	X	8	165	**2580**	**T5CW-H-2**	7F~9F
	2460	3	280	X	8	165	**2580**	**T5CW-H-1**	7F~9F
	2460	3	280	X	8	165	**2580**	**T5CW-F-2**	7F~9F
	2460	3	280	X	8	165	**2580**	**T5CW-F-1**	7F~9F
	2460	3	280	X	8	165	**2580**	**T5CW-D-2**	7F~9F
	2460	3	280	X	8	165	**2580**	**T5CW-D-1**	7F~9F
	2460	3	280	X	8	165	**2580**	**T5CW-C-1**	7F~9F
	2460	3	280	X	8	165	**2580**	**T5CW-A-3**	7F~9F
	合計：	33							

工廠用

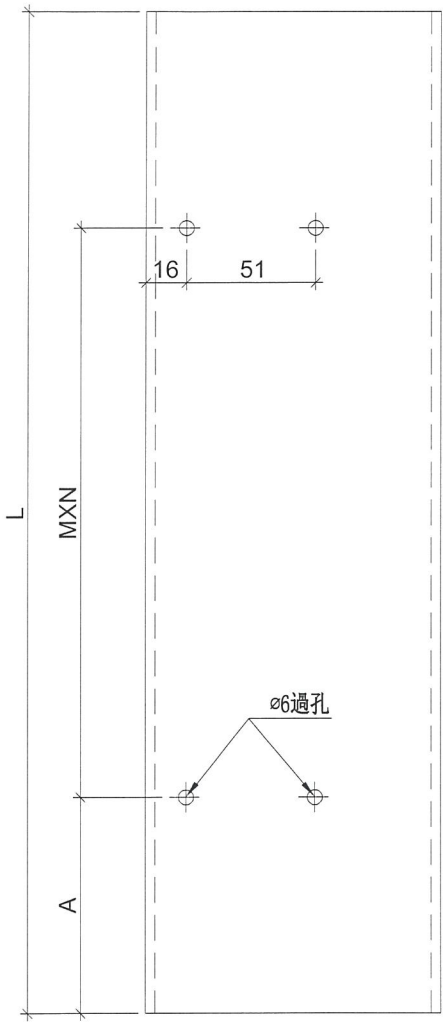

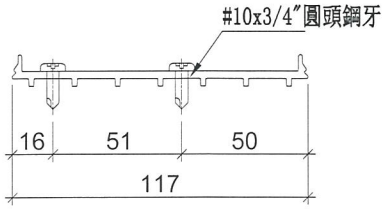


名稱	SD中柱底座	制圖	邱紅	2018.12.10	修改			
材料	X85579	復核	謝永林	2018.12.13	日期			
顏色	MILL	批準			圖號	TD-M05		


美特鋁質 有限公司
MIDI Aluminium Fabricator Ltd.


物料編號	L	數量	MXN			A	分格尺寸	使用位置	樓層
TD-M05R	2460	3	280	X	8	165	**2580**	**T5CW-M-2**	7F~9F
	2460	3	280	X	8	165	**2580**	**T5CW-G-2**	7F~9F
	2460	3	280	X	8	165	**2580**	**T5CW-G-1**	7F~9F
	2460	3	280	X	8	165	**2580**	**T5CW-E-2**	7F~9F
	2460	3	280	X	8	165	**2580**	**T5CW-E-1**	7F~9F
	2460	6	280	X	8	165	**2580**	**T5CW-C-1**	7F~9F
	台計：	21							

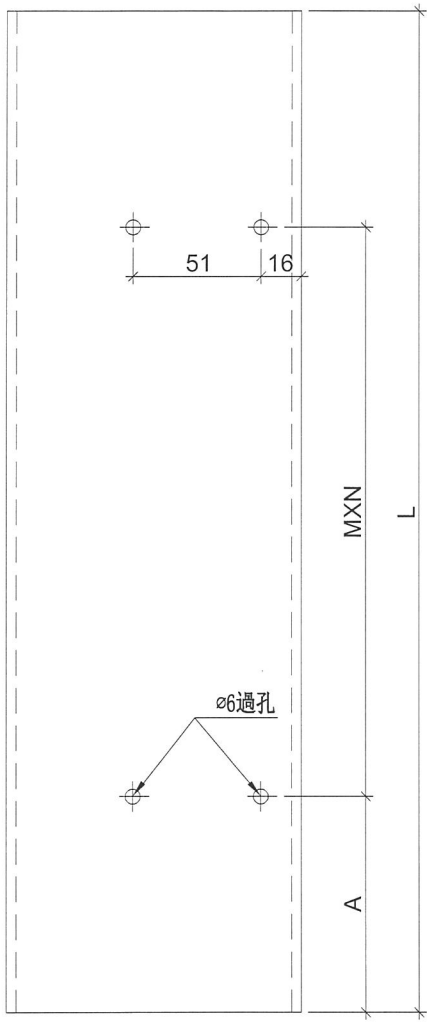

工廠用

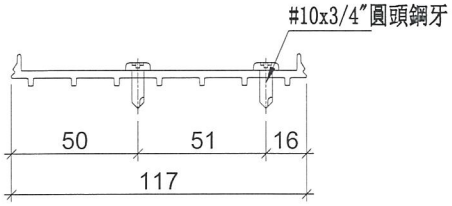

名稱	SD中柱底座	制圖	邱紅	2018.12.10	修改			
材料	X85579	復核	謝永林	2018.12.13	日期			
顏色	MILL	批準			圖號	TD-M05R		


美特鋁質 有限公司
MIDI Aluminium Fabricator Ltd.


工程號	J-837	地盤	觀塘裕民坊


*注意:
螺絲鑽平頭孔事宜，請留意M5及3/16″要沉頭（90° X ⌀10），供修螺絲后唧膠用

物料編號	L	數量	M	EQ	分格尺寸	使用位置	樓層
UN-SE1	597	3	300 X 1	148.5	570	T5CW-N-1	7F~9F
	597	3	300 X 1	148.5	570	T5CW-L-1	7F~9F
	597	3	300 X 1	148.5	570	T5CW-JK-1	7F~9F
	597	3	300 X 1	148.5	570	T5CW-H-2	7F~9F
	597	3	300 X 1	148.5	570	T5CW-H-1	7F~9F
	597	3	300 X 1	148.5	570	T5CW-F-2	7F~9F
	597	3	300 X 1	148.5	570	T5CW-F-1	7F~9F
	597	3	300 X 1	148.5	570	T5CW-D-2	7F~9F
	597	3	300 X 1	148.5	570	T5CW-D-1	7F~9F
	597	2	300 X 1	148.5	570	T5CW-C-1	7F~8F
	597	3	300 X 1	148.5	570	T5CW-A-3	7F~9F
	合計：	32					


工廠用

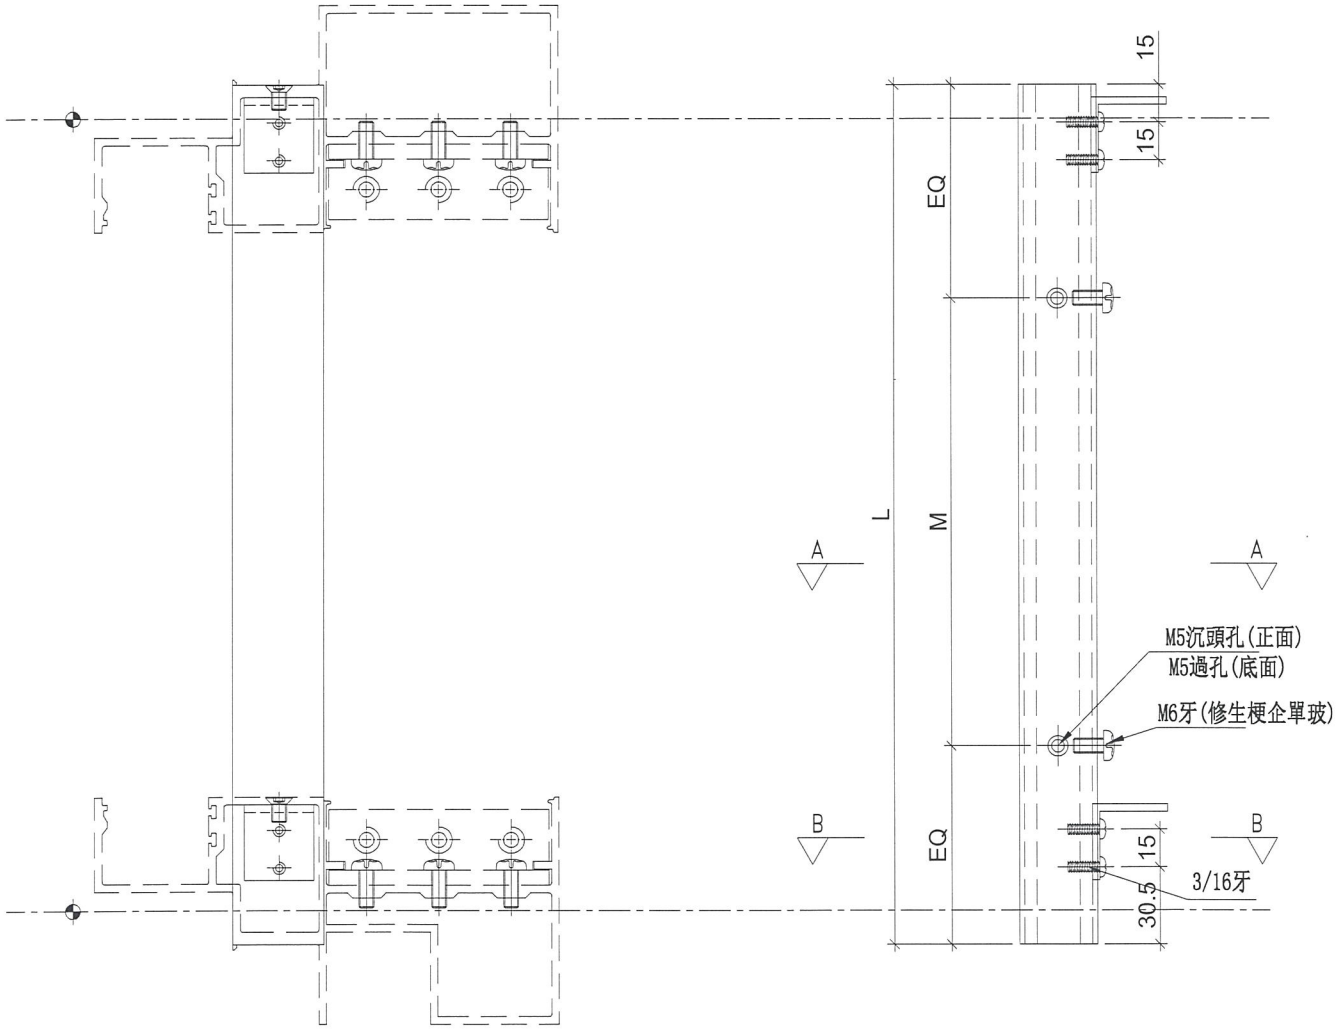

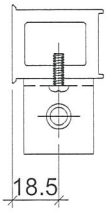

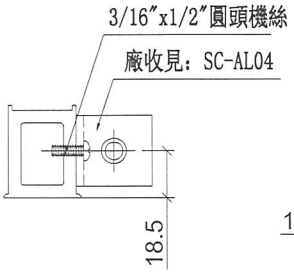

SECTION: B—B

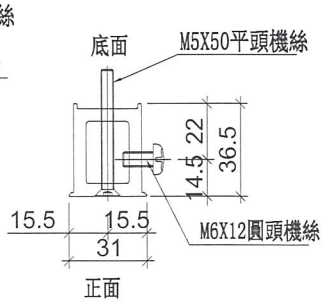

SECTION: A—A

名稱	雙生托	制圖	邱紅	2018.12.10	修改			
材料	X85551	復核	謝永林	2018.12.13	日期			
顏色	EC-DG-S332054 (3塗)	批準			圖號	UN-SE1		


美特鋁質 有限公司
MIDI Aluminium Fabricator Ltd.


工程號	J-837	地盤	觀塘裕民坊

物料編號	L	數量	M	EQ	分格尺寸	使用位置	樓層
UN-SE1R	597	3	300 X 1	148.5	570	T5CW-M-2	7F~9F
	597	3	300 X 1	148.5	570	T5CW-G-2	7F~9F
	597	3	300 X 1	148.5	570	T5CW-G-1	7F~9F
	597	3	300 X 1	148.5	570	T5CW-E-2	7F~9F
	597	3	300 X 1	148.5	570	T5CW-E-1	7F~9F
	597	6	300 X 1	148.5	570	T5CW-C-1	7F~9F
	合計：	21					


*注意：
螺絲鑽平頭孔事宜，請留意M5及3/16″要沉頭（90° X ⌀10），供修螺絲后唧膠用

工廠用

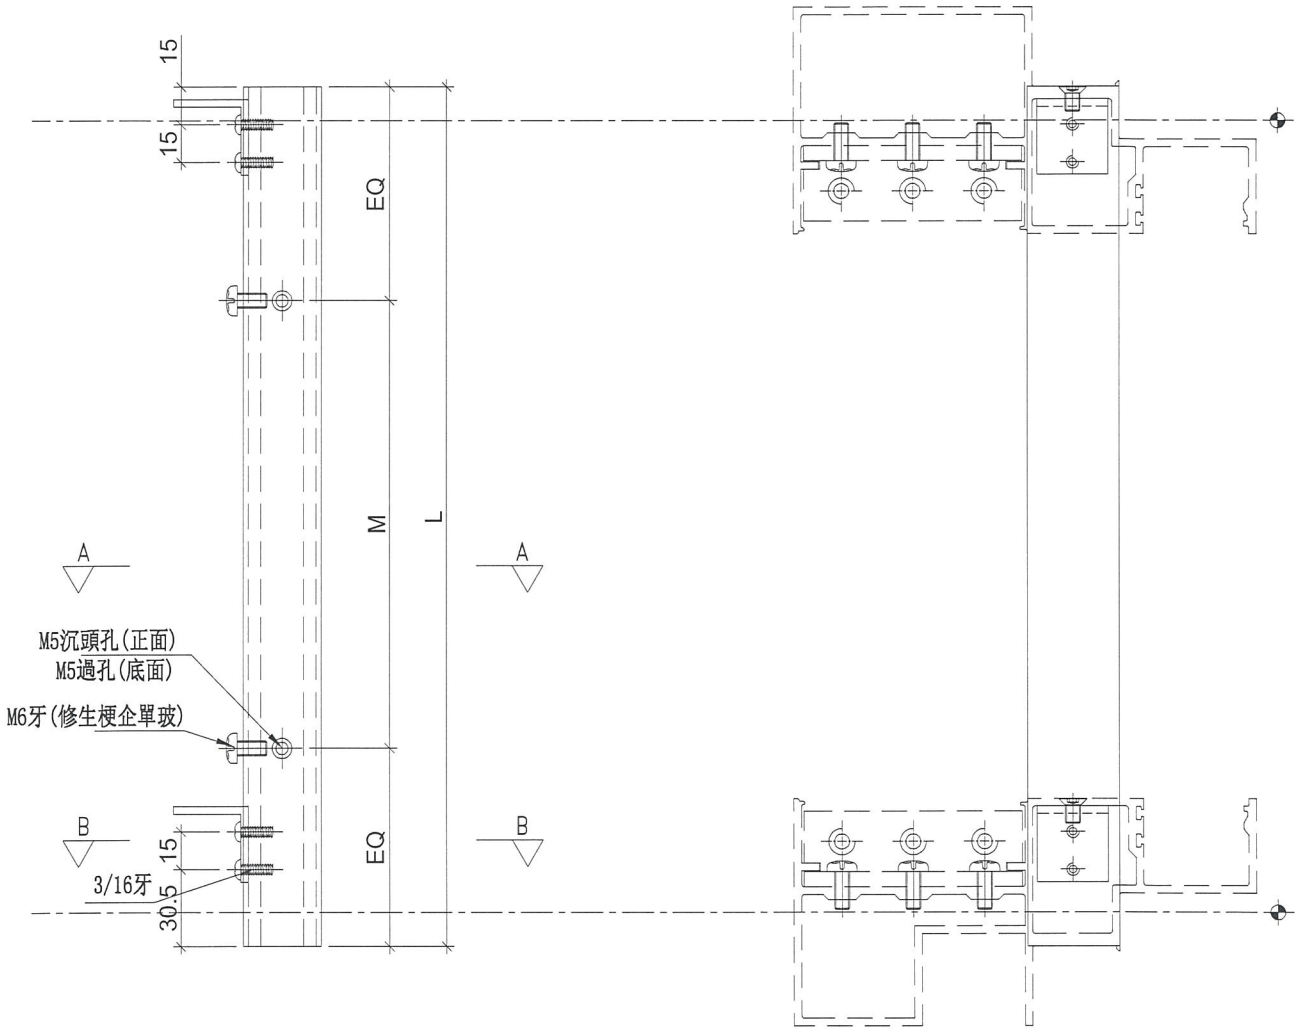


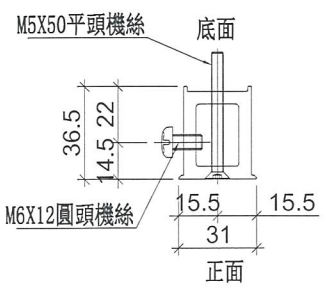

SECTION: A—A

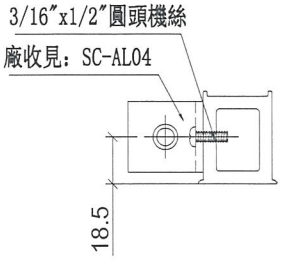

SECTION: B—B

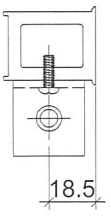

名稱	雙生托	制圖	邱紅	2018.12.10	修改			
材料	X85551	復核	謝永林	2018.12.13	日期			
顏色	EC-DG-S332054 (3塗)	批準			圖號	UN-SE1R		


美特鋁質 有限公司
MIDI Aluminium Fabricator Ltd.


物料編號	L	數量	M			A	分格尺寸	使用位置	樓層
UN-SE2	701	1	250	X	2	107.5	900	T5CW-C-1	9F


工程號	J-837	地盤	觀塘裕民坊


*注意:
螺絲鑽平頭孔事宜，請留意M5及3/16″要沉頭（90° X ⌀10），供修螺絲后唧膠用

工廠用

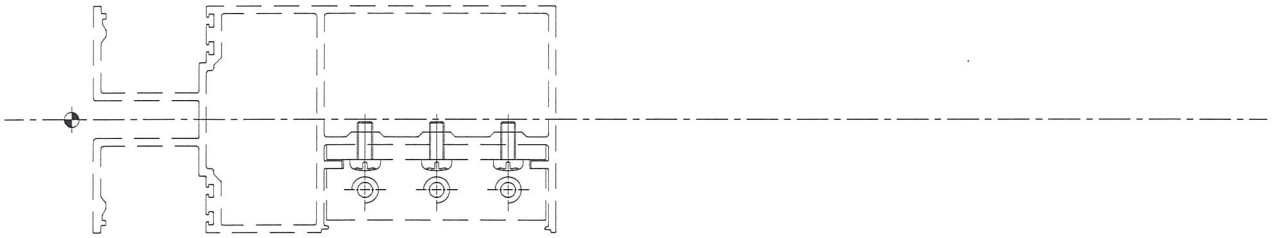


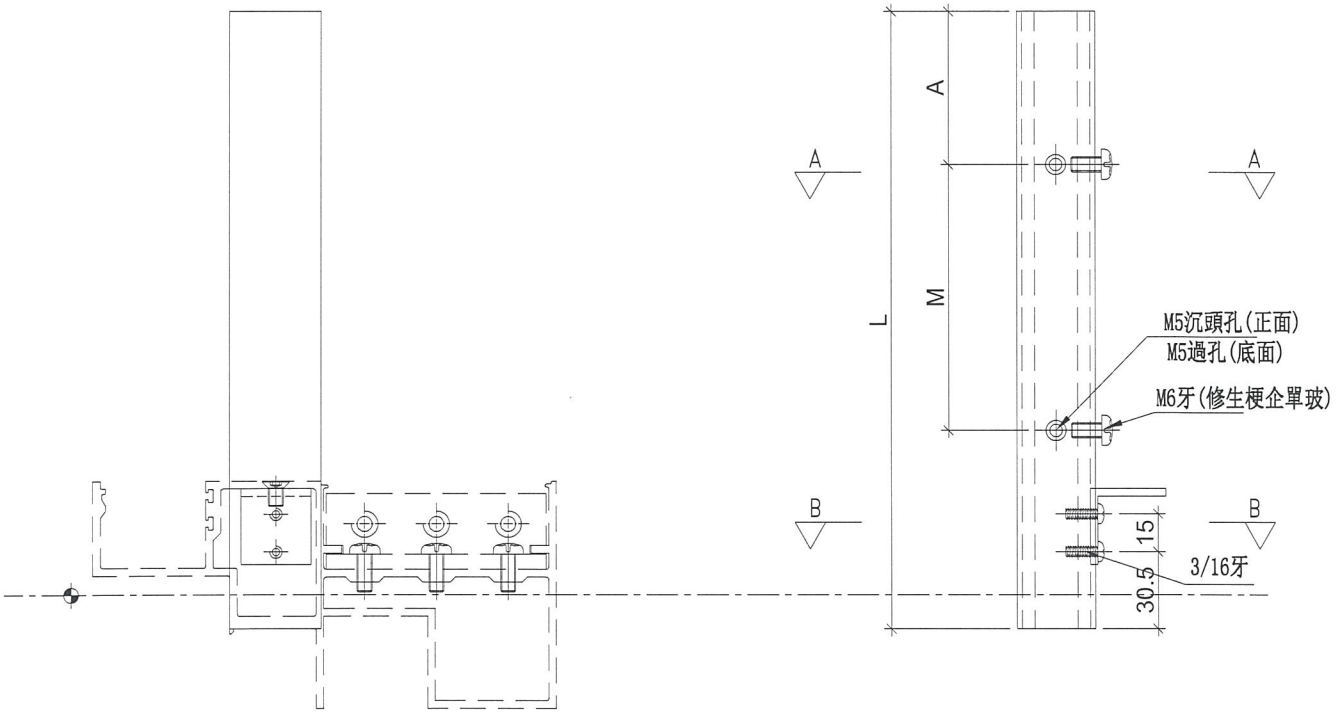

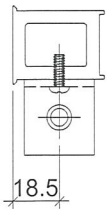

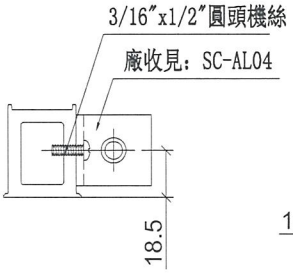

SECTION: B—B

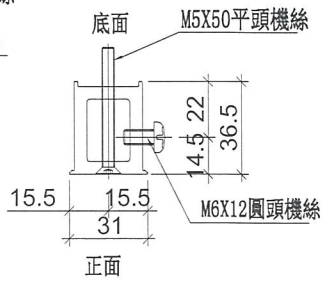


SECTION: A—A

名稱	雙生托	制圖	邱紅	2018.12.10	修改			
材料	X85551	復核	謝永林	2018.12.13	日期			
顏色	EC-DG-S332054 (3塗)	批準			圖號	UN-SE2		


美特鋁質 有限公司
MIDI Aluminium Fabricator Ltd.

工程號	J-837	地盤	觀塘裕民坊

工廠用

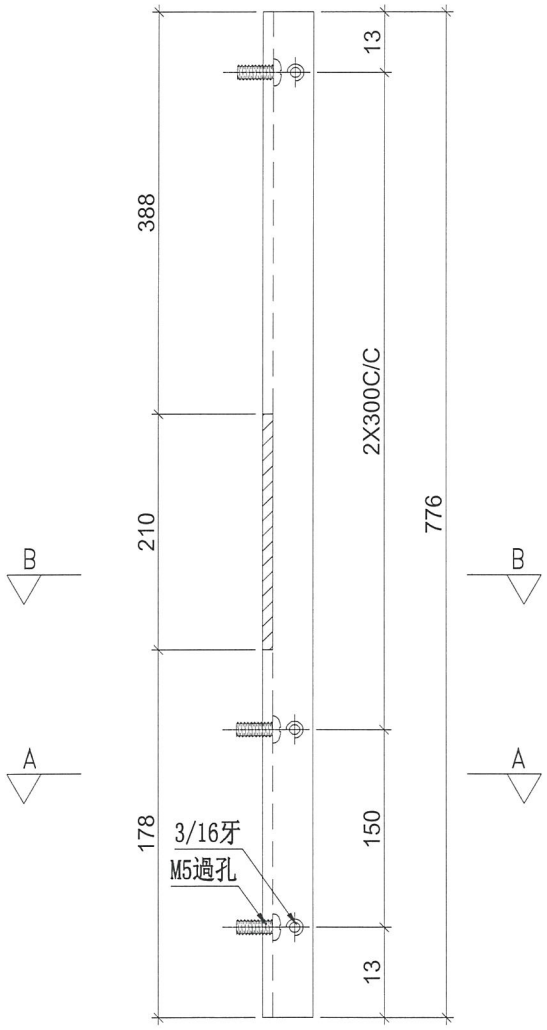

物料編號	數量	使用位置	樓層
LJ-C01	9	**T5CW-A-2**	7F~9F
	6	**T5CW-A-1**	7F~9F
	24	**T5CW-N-1**	7F~9F
	24	**T5CW-M-2**	7F~9F
	9	**T5CW-M-1**	7F~9F
	9	**T5CW-L-2**	7F~9F
	24	**T5CW-L-1**	7F~9F
	21	**T5CW-JK-1**	7F~9F
	9	**T5CW-H-3**	7F~9F
	18	**T5CW-H-2**	7F~9F
	3	**T5CW-H-1**	7F~9F
	3	**T5CW-G-2**	7F~9F
	9	**T5CW-G-1**	7F~9F
	9	**T5CW-F-2**	7F~9F
	3	**T5CW-F-1**	7F~9F
	3	**T5CW-E-2**	7F~9F
	9	**T5CW-E-1**	7F~9F
	9	**T5CW-D-2**	7F~9F
	3	**T5CW-D-1**	7F~9F
	9	**T5CW-C-1**	7F~9F
	1	**T5CW-C-1**	9F
	21	**T5CW-A-3**	7F~9F
合計：	235		

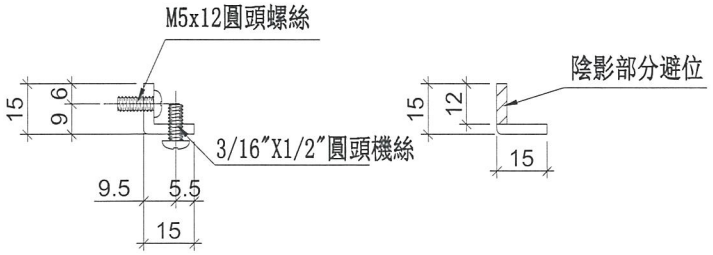

SECTION: A—A


SECTION: B—B

名稱	鋁角加工圖	制圖	邱紅	2018.12.10	修改			
材料	15*15*3鋁角	復核	謝永林	2018.12.13	日期			
顏色	MILL	批準			圖號	LJ-C01		


美特鋁質 有限公司
MIDI Aluminium Fabricator Ltd.

工程號	J-837	地盤	觀塘裕民坊


工廠用

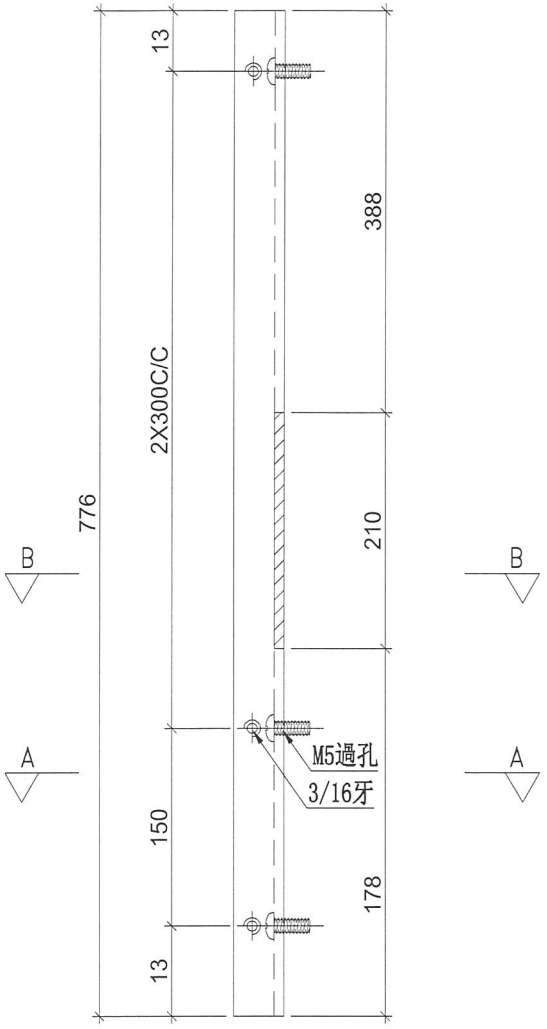

物料編號	數量	使用位置	樓層
LJ-C01R	9	**T5CW-A-2**	7F~9F
	6	**T5CW-A-1**	7F~9F
	24	**T5CW-N-1**	7F~9F
	24	**T5CW-M-2**	7F~9F
	9	**T5CW-M-1**	7F~9F
	9	**T5CW-L-2**	7F~9F
	24	**T5CW-L-1**	7F~9F
	21	**T5CW-JK-1**	7F~9F
	9	**T5CW-H-3**	7F~9F
	18	**T5CW-H-2**	7F~9F
	3	**T5CW-H-1**	7F~9F
	3	**T5CW-G-2**	7F~9F
	9	**T5CW-G-1**	7F~9F
	9	**T5CW-F-2**	7F~9F
	3	**T5CW-F-1**	7F~9F
	3	**T5CW-E-2**	7F~9F
	9	**T5CW-E-1**	7F~9F
	9	**T5CW-D-2**	7F~9F
	3	**T5CW-D-1**	7F~9F
	9	**T5CW-C-1**	7F~9F
	1	**T5CW-C-1**	9F
	21	**T5CW-A-3**	7F~9F
合計：	235		

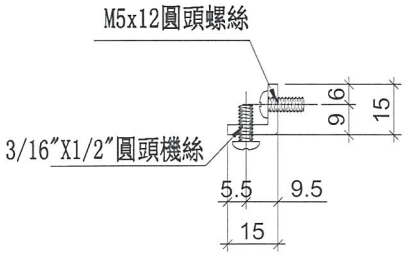

SECTION: A－A

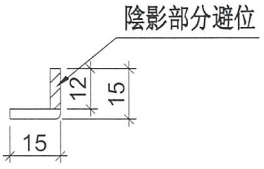

SECTION: B－B


名稱	鋁角加工圖	制圖	邱紅	2018.12.10	修改			
材料	15*15*3鋁角	復核	謝永林	2018.12.13	日期			
顏色	MILL	批準			圖號	LJ-C01R		


美特鋁質 有限公司
MIDI Aluminium Fabricator Ltd.

工程號	J-837	地盤	觀塘裕民坊

工廠用

物料編號	數量	使用位置	樓層
LJ-C02	3	**T5CW-N-1**	7F~9F
	3	**T5CW-M-2**	7F~9F
	3	**T5CW-L-1**	7F~9F
	3	**T5CW-JK-1**	7F~9F
	3	**T5CW-H-2**	7F~9F
	3	**T5CW-H-1**	7F~9F
	3	**T5CW-G-2**	7F~9F
	3	**T5CW-G-1**	7F~9F
	3	**T5CW-F-2**	7F~9F
	3	**T5CW-F-1**	7F~9F
	3	**T5CW-E-2**	7F~9F
	3	**T5CW-E-1**	7F~9F
	3	**T5CW-D-2**	7F~9F
	3	**T5CW-D-1**	7F~9F
	6	**T5CW-C-1**	7F~9F
	2	**T5CW-C-1**	7F~8F
	3	**T5CW-A-3**	7F~9F
合計：	53		

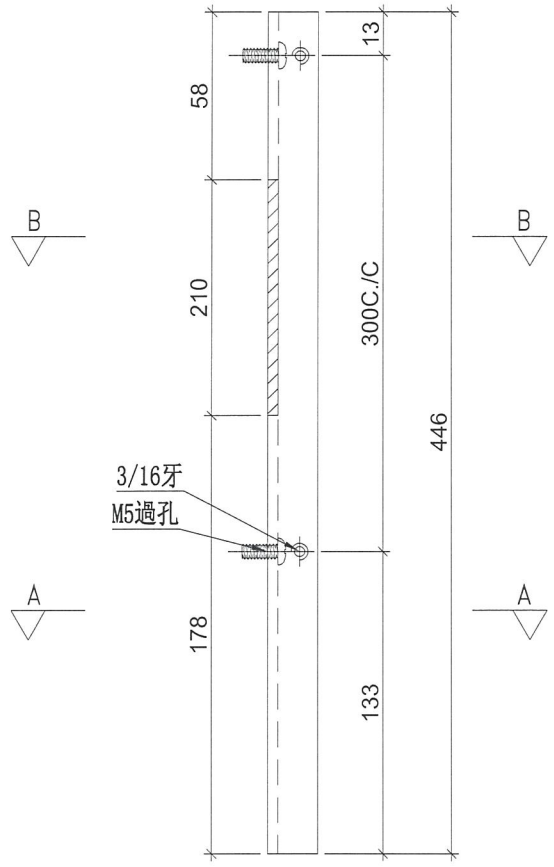

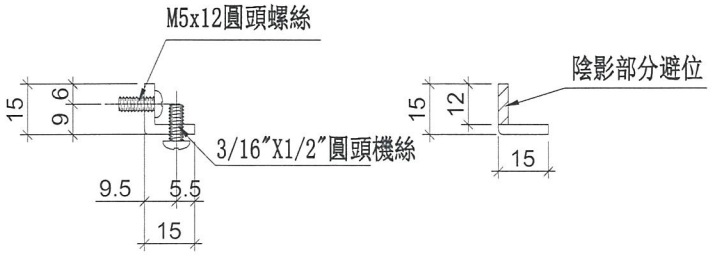

SECTION: A—A

SECTION: B—B


名稱	鋁角加工圖	制圖	邱紅	2018.12.10	修改			
材料	15*15*3鋁角	復核	謝永林	2018.12.13	日期			
顏色	MILL	批準			圖號	LJ-C02		


美特鋁質 有限公司
MIDI Aluminium Fabricator Ltd.

工程號	J-837	地盤	觀塘裕民坊


工廠用

物料編號	數量	使用位置	樓層
LJ-C02R	3	**T5CW-N-1**	7F~9F
	3	**T5CW-M-2**	7F~9F
	3	**T5CW-L-1**	7F~9F
	3	**T5CW-JK-1**	7F~9F
	3	**T5CW-H-2**	7F~9F
	3	**T5CW-H-1**	7F~9F
	3	**T5CW-G-2**	7F~9F
	3	**T5CW-G-1**	7F~9F
	3	**T5CW-F-2**	7F~9F
	3	**T5CW-F-1**	7F~9F
	3	**T5CW-E-2**	7F~9F
	3	**T5CW-E-1**	7F~9F
	3	**T5CW-D-2**	7F~9F
	3	**T5CW-D-1**	7F~9F
	6	**T5CW-C-1**	7F~9F
	2	**T5CW-C-1**	7F~8F
	3	**T5CW-A-3**	7F~9F
合計：	53		

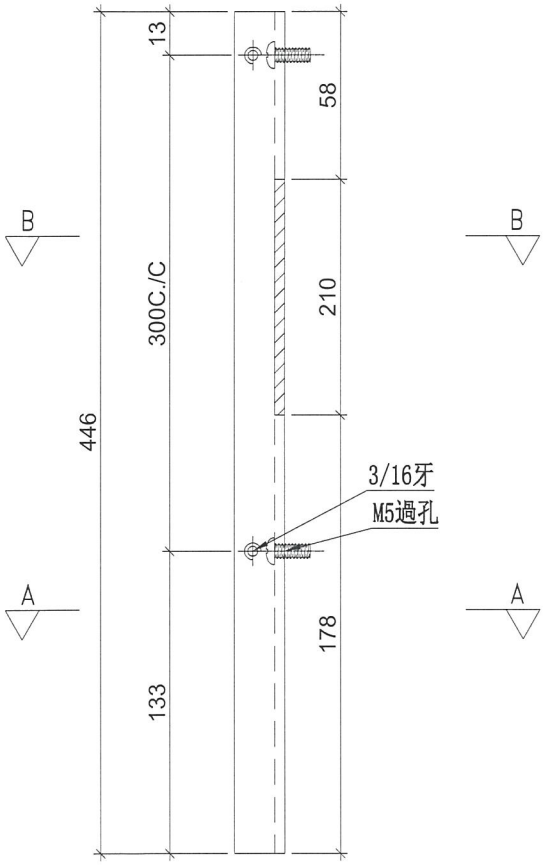

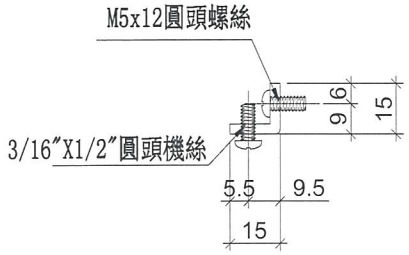

SECTION: A—A

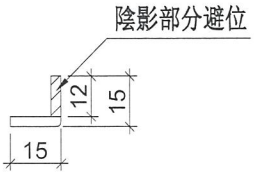

SECTION: B—B


名稱	鋁角加工圖	制圖	邱紅	2018.12.10	修改			
材料	15*15*3鋁角	復核	謝永林	2018.12.13	日期			
顏色	MILL	批準			圖號	LJ-C02R		


美特鋁質 有限公司
MIDI Aluminium Fabricator Ltd.

工程號	J-837	地盤	觀塘裕民坊

工廠用

物料編號	數量	使用位置	樓層
LJ-C03	3	**T5CW-N-1**	7F~9F
	3	**T5CW-M-2**	7F~9F
	3	**T5CW-L-1**	7F~9F
	3	**T5CW-H-2**	7F~9F
	6	**T5CW-C-1**	7F~9F
合計：	18		

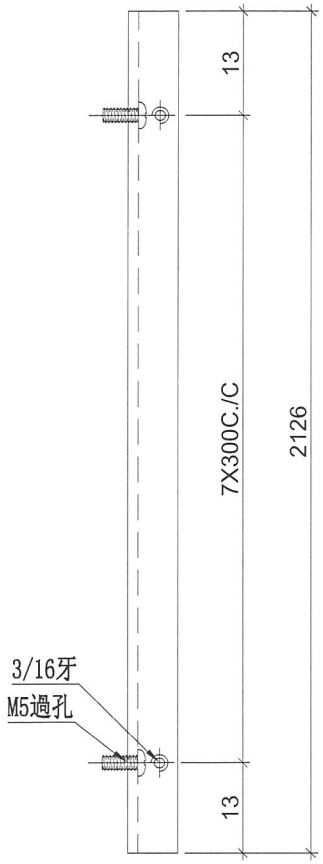

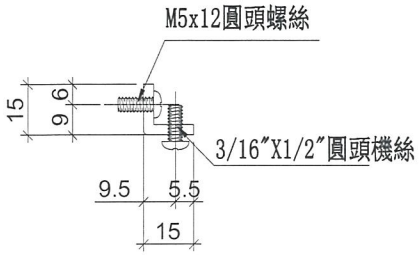


名稱	鋁角加工圖	制圖	邱紅	2018.12.10	修改			
材料	15*15*3鋁角	復核	謝永林	2018.12.13	日期			
顏色	MILL	批準			圖號	LJ-C03		


美特鋁質 有限公司
MIDI Aluminium Fabricator Ltd.

工程號	J-837	地盤	觀塘裕民坊

工廠用

物料編號	數量	使用位置	樓層
LJ-C03R	3	**T5CW-N-1**	7F~9F
	3	**T5CW-M-2**	7F~9F
	3	**T5CW-L-1**	7F~9F
	3	**T5CW-H-2**	7F~9F
	6	**T5CW-C-1**	7F~9F
合計：	18		

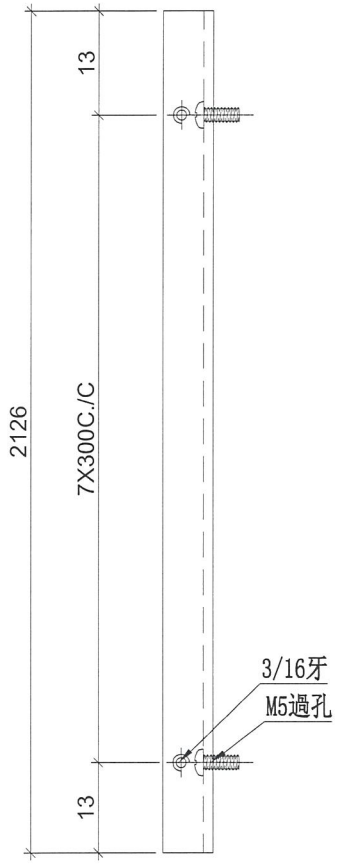

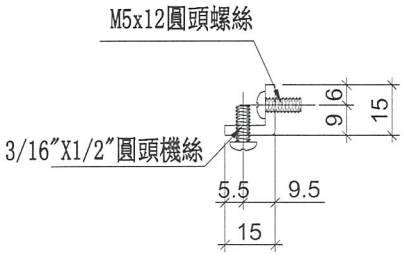


名稱	鋁角加工圖	制圖	邱紅	2018.12.10	修改			
材料	15*15*3鋁角	復核	謝永林	2018.12.13	日期			
顏色	MILL	批準			圖號	LJ-C03R		


美特鋁質 有限公司
MIDI Aluminium Fabricator Ltd.

工程號	J-837	地盤	觀塘裕民坊


物料編號	數量	使用位置	樓層
FD-L01	3	**T5CW-M-2**	7F~9F
	6	**T5CW-JK-1**	7F~9F
	3	**T5CW-A-3**	7F~9F
合計：	12		

工廠用

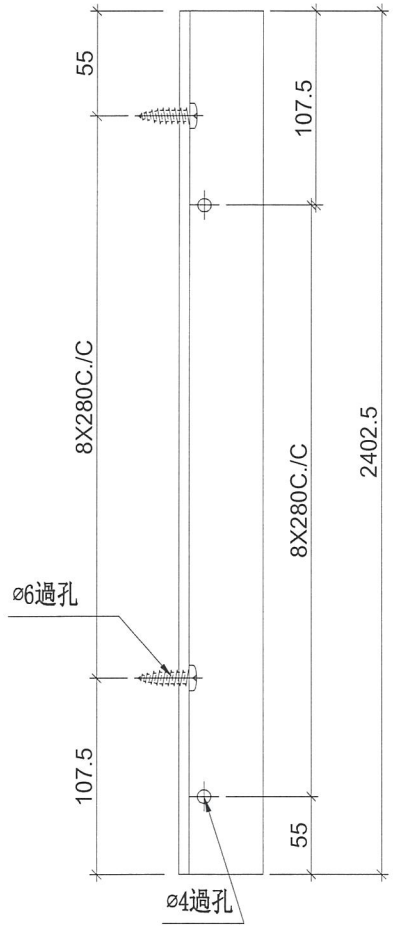

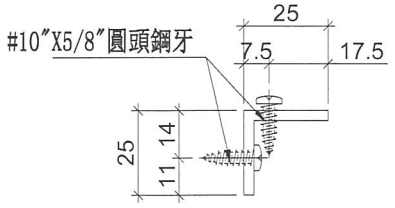

安裝示意圖

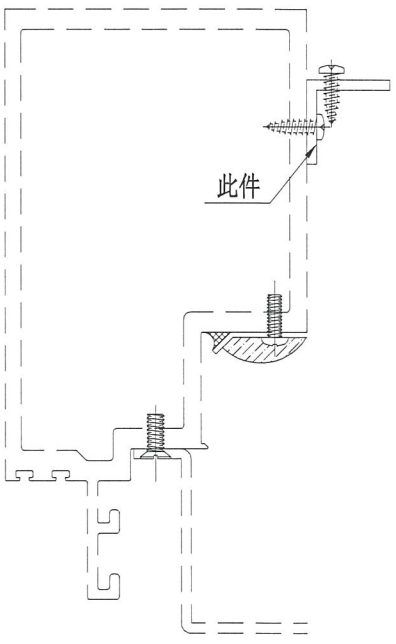


名稱	鋁角加工圖	制圖	邱紅	2018.12.10	修改			
材料	25*25*3鋁角	復核	謝永林	2018.12.13	日期			
顏色	MILL	批準			圖號	FD-L01		


美特鋁質 有限公司
MIDI Aluminium Fabricator Ltd.

工程號	J-837	地盤	觀塘裕民坊


物料編號	數量	使用位置	樓層
FD-L01R	3	**T5CW-N-1**	7F~9F
	3	**T5CW-L-1**	7F~9F
	3	**T5CW-JK-1**	7F~9F
合計：	9		

工廠用

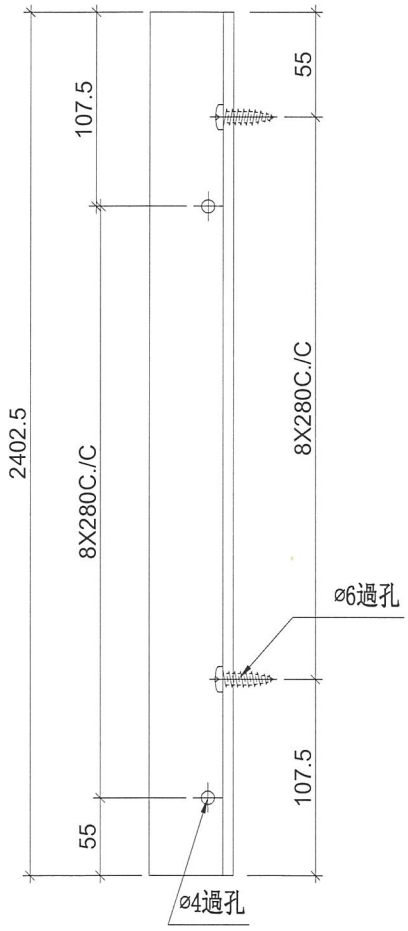

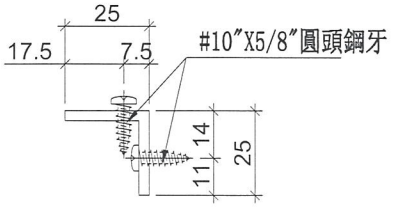

安裝示意圖

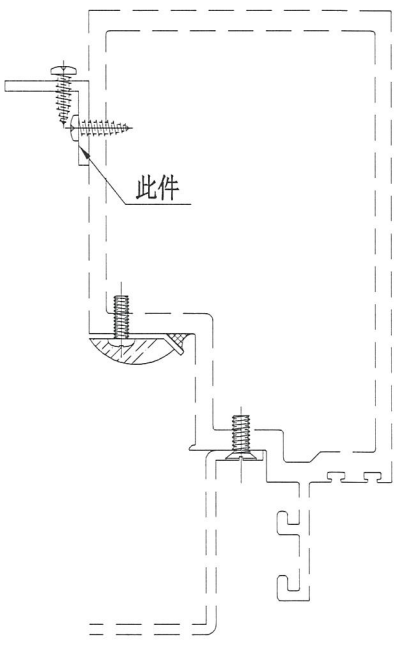


名稱	鋁角加工圖	制圖	邱紅	2018.12.10	修改			
材料	25*25*3鋁角	復核	謝永林	2018.12.13	日期			
顏色	MILL	批準			圖號	FD-L01R		


美特鋁質 有限公司
MIDI Aluminium Fabricator Ltd.

工程號	J-837	地盤	觀塘裕民坊


物料編號	數量	使用位置	樓層
SZ-Y01	3	**T5CW-M-2**	7F~9F
	3	**T5CW-C-1**	7F~9F
合計：	6		

工廠用

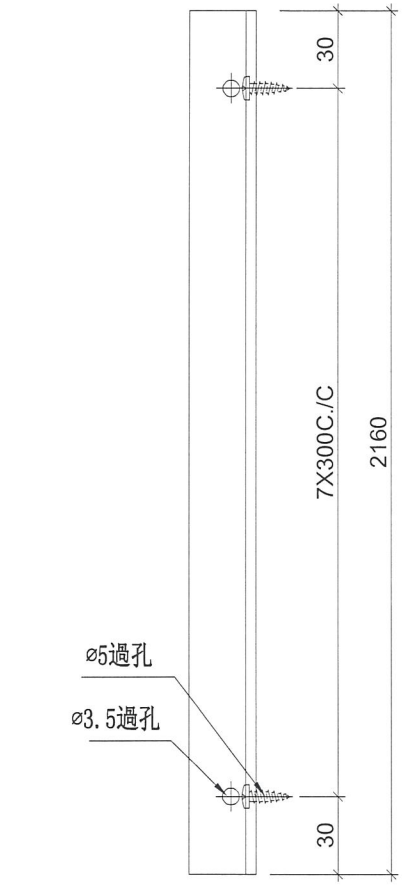


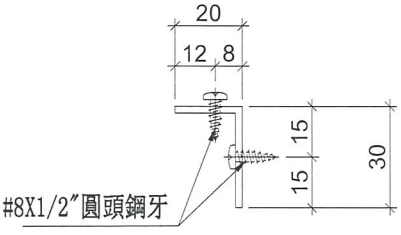

鏜料示意圖

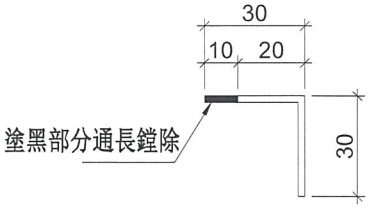

安裝示意圖

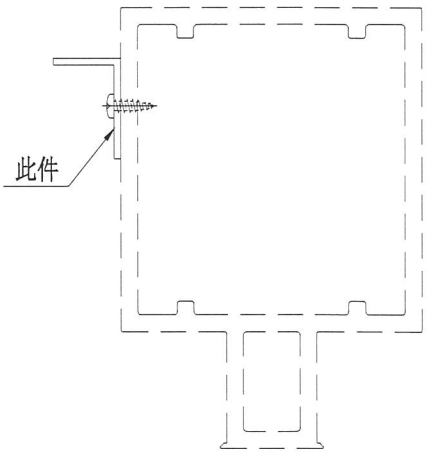


名稱	鋁角加工圖	制圖	邱紅	2018.12.10	修改			
材料	30*30*2鋁角	復核	謝永林	2018.12.13	日期			
顏色	MILL	批準			圖號	SZ-Y01		


美特鋁質 有限公司
MIDI Aluminium Fabricator Ltd.

工程號	J-837	地盤	觀塘裕民坊


工廠用

物料編號	數量	使用位置	樓層
SZ-Y01R	3	**T5CW-N-1**	7F~9F
	3	**T5CW-L-1**	7F~9F
	3	**T5CW-H-2**	7F~9F
	3	**T5CW-C-1**	7F~9F
合計：	12		

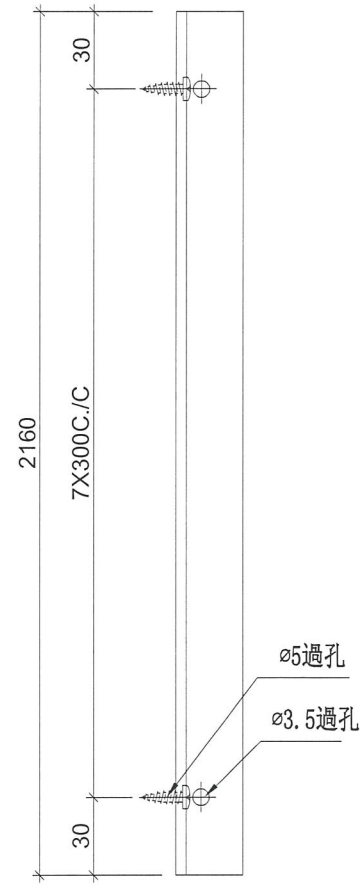


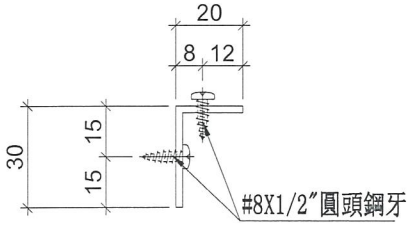

鏜料示意圖

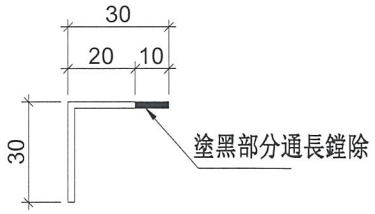

安裝示意圖

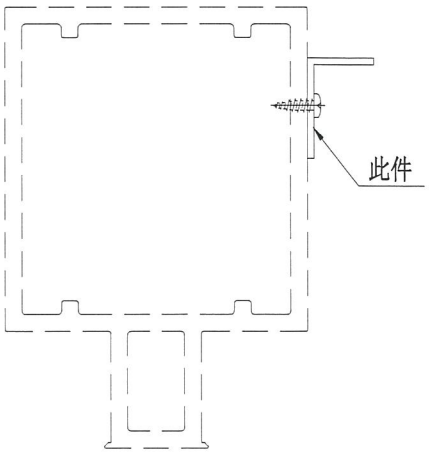


名稱	鋁角加工圖	制圖	邱紅	2018.12.10	修改			
材料	30*30*2鋁角	復核	謝永林	2018.12.13	日期			
顏色	MILL	批準			圖號	SZ-Y01R		


美特鋁質 有限公司
MIDI Aluminium Fabricator Ltd.

工程號	J-837	地盤	觀塘裕民坊

物料編號	數量	使用位置
SC-AL03	1402+13(後備)=1415	主企主橫組裝用

工廠用

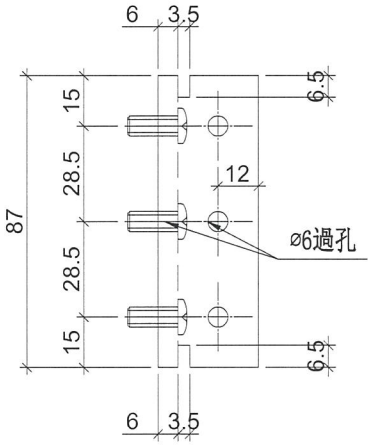

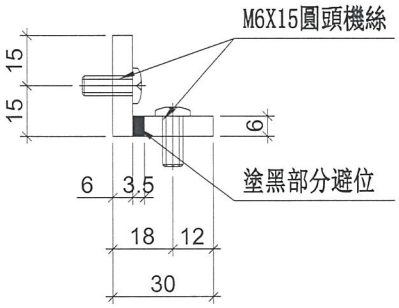


名稱	30x30x6鋁角	制圖	邱紅	2018.12.10	修改			
材料	X85594	復核	謝永林	2018.12.13	日期			
顏色	MILL	批準			圖號	SC-AL03		


美特鋁質 有限公司
MIDI Aluminium Fabricator Ltd.

工程號	J-837	地盤	觀塘裕民坊

物料編號	數量	使用位置
SC-AL04	790+10(後備)=800	生窗主企主橫加固用

工廠用

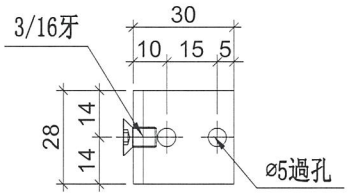

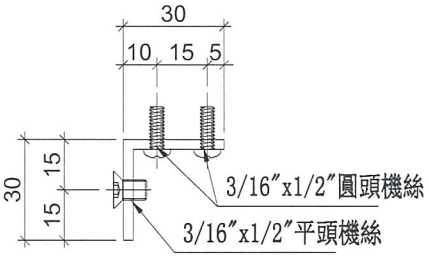


名稱	鋁角加工圖	制圖	邱紅	2018.12.10	修改			
材料	30*30*3鋁角	復核	謝永林	2018.12.13	日期			
顏色	MILL	批準			圖號	SC-AL04		


美特鋁質 有限公司
MIDI Aluminium Fabricator Ltd.

工程號	J-837	地盤	觀塘裕民坊

物料編號	數量	使用位置
SC-AL05	165+5(後備)=170	收鐵固定碼企料用

工廠用

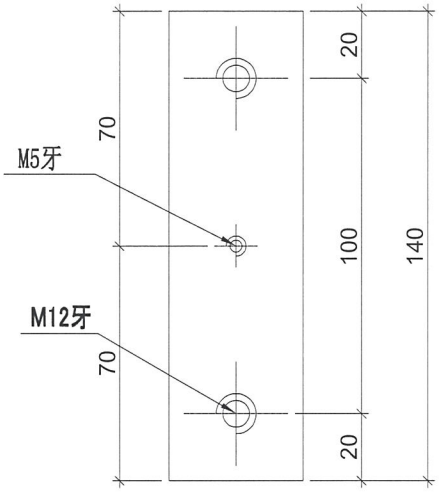

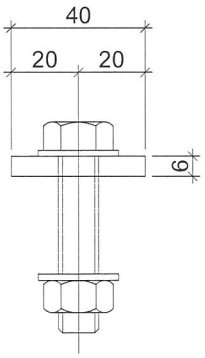


名稱	鋁巴加工圖	制圖	邱紅	2018.12.10	修改			
材料	40*6鋁巴	復核	謝永林	2018.12.13	日期			
顏色	MILL	批準			圖號	SC-AL05		


美特鋁質 有限公司
MIDI Aluminium Fabricator Ltd.

工程號	J-837	地盤	觀塘裕民坊

物料編號	數量	
Z-A01	2337+8(後備)=2345	

工廠用

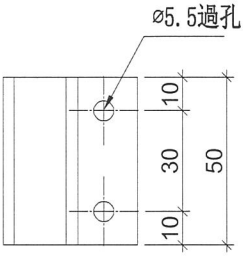

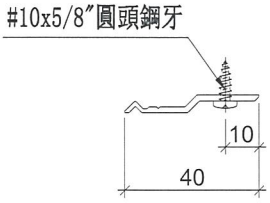


名稱	Z字碼	制圖	邱紅	2018.12.10	修改			
材料	X84589	復核	謝永林	2018.12.13	日期			
顏色	MILL	批準			圖號	Z-A01		


美特鋁質 有限公司
MIDI Aluminium Fabricator Ltd.

工程號	J-837	地盤	觀塘裕民坊

數量	位置
6	雙梗企用套芯

工廠用

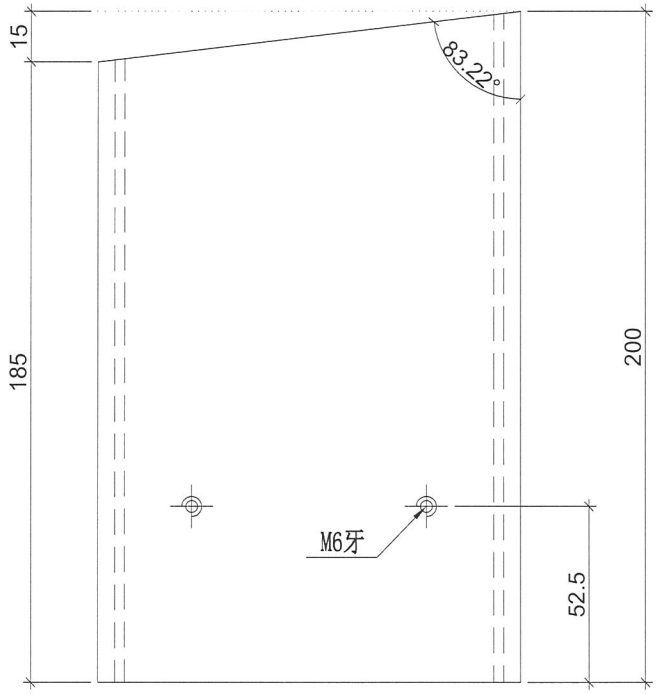

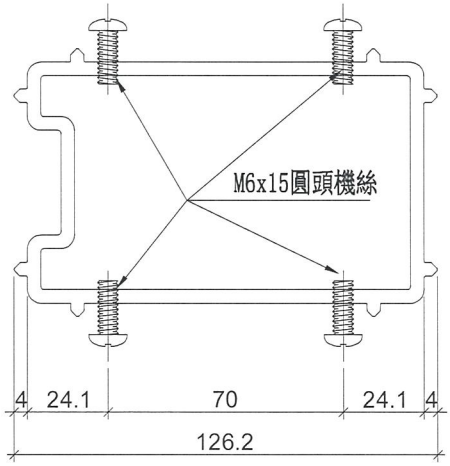

名稱	雙梗企套心	制圖	邱紅	2018.12.10	修改			
材料	X85565	復核	謝永林	2018.12.13	日期			
顏色	MILL	批準			圖號	W-TX1		


美特鋁質 有限公司
MIDI Aluminium Fabricator Ltd.


工程號	J-837	地盤	觀塘裕民坊

數量	位置
75	生梗企用套芯

注意：數量可少開51支，用T2座多開的

工廠用

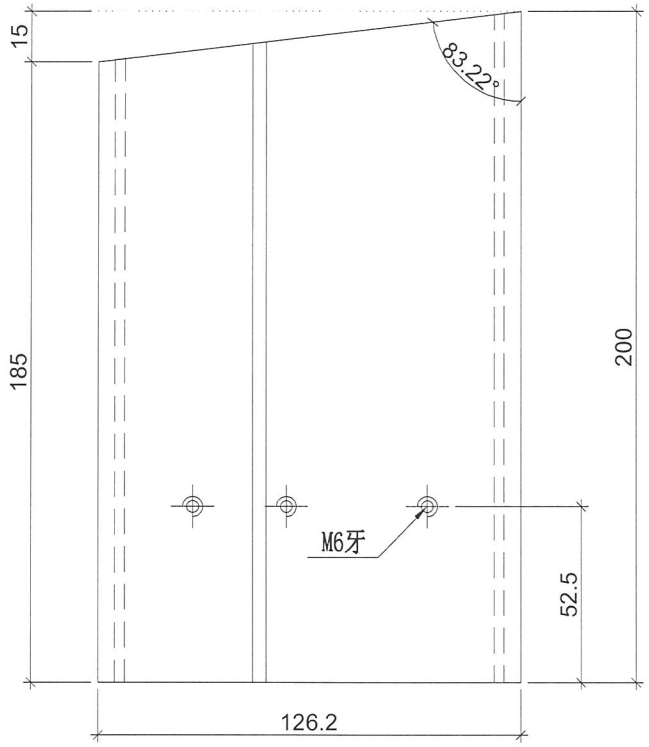

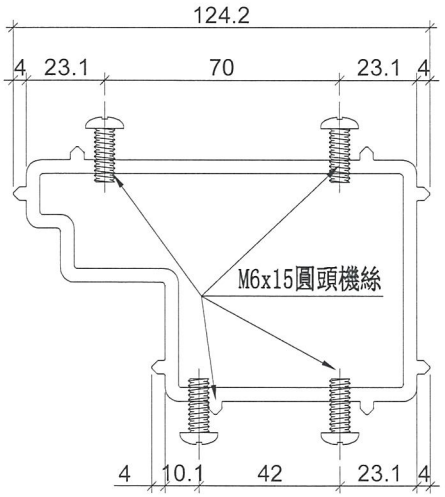


名稱	生梗企套心	制圖	邱紅	2018.12.10	修改			
材料	X85566	復核	謝永林	2018.12.13	日期			
顏色	MILL	批準			圖號	W-TX2		


美特鋁質 有限公司
MIDI Aluminium Fabricator Ltd.

工程號	J-837	地盤	觀塘裕民坊

數量	位置
75	生梗企用套芯

工廠用

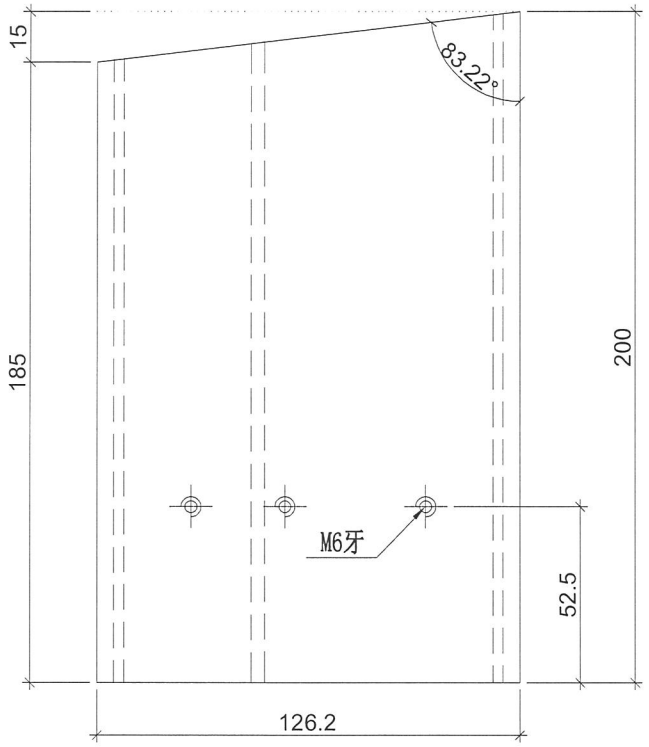

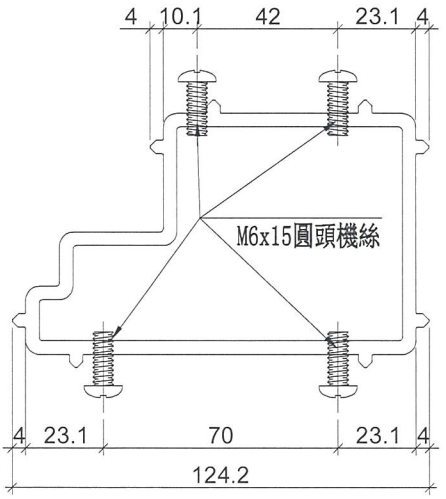


名稱	生梗企套心	制圖	邱紅	2018.12.10	修改			
材料	X85566	復核	謝永林	2018.12.10	日期			
顏色	MILL	批準			圖號	W-TX2R		


美特鋁質 有限公司
MIDI Aluminium Fabricator Ltd.

工程號	J-837	地盤	觀塘裕民坊

數量	位置
222	雙生企用套芯

工廠用

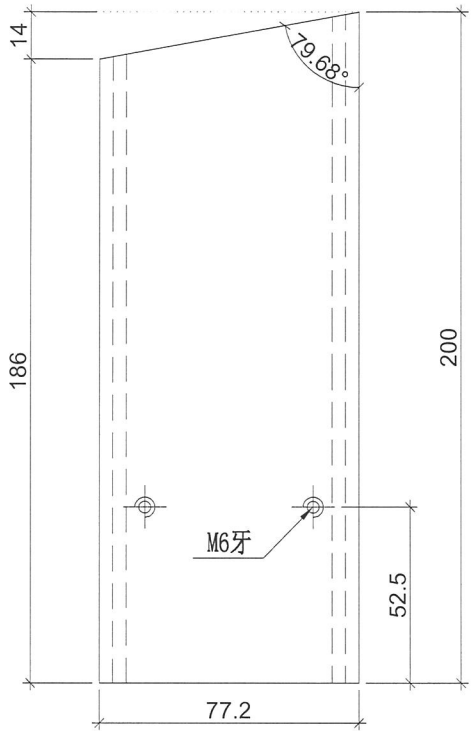

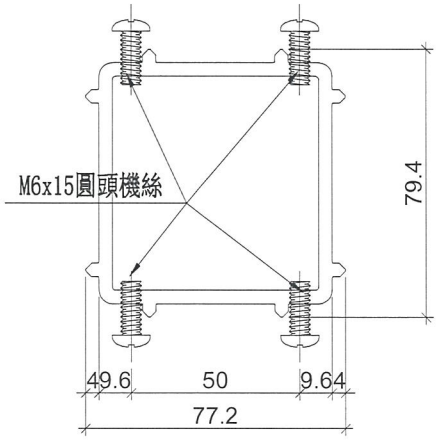

名稱	雙生企套心	制圖	邱紅	2018.12.10	修改			
材料	X85567	復核	謝永林	2018.12.13	日期			
顏色	MILL	批準			圖號	W-TX3		


美特鋁質 有限公司
MIDI Aluminium Fabricator Ltd.

工程號	J-837	地盤	觀塘裕民坊

左梗窗右SHR　*請用A3紙打印

數量	位置	樓層
~~3~~	~~T5CW-A-2~~	~~7F~9F~~
~~3~~	~~T5CW-N-1~~	~~7F~9F~~
~~3~~	~~T5CW-M-1~~	~~7F~9F~~
~~3~~	~~T5CW-L-2~~	~~7F~9F~~
~~3~~	~~T5CW-L-1~~	~~7F~9F~~
~~3~~	~~T5CW-JK-1~~	~~7F~9F~~
~~3~~	~~T5CW-H-3~~	~~7F~9F~~
~~3~~	~~T5CW-H-2~~	~~7F~9F~~
~~3~~	~~T5CW-F-2~~	~~7F~9F~~
~~3~~	~~T5CW-D-2~~	~~7F~9F~~
~~3~~	~~T5CW-A-3~~	~~7F~9F~~
新增	3	T5CW-C-1	7F~9F

註明：依據EI/9536E/18修改

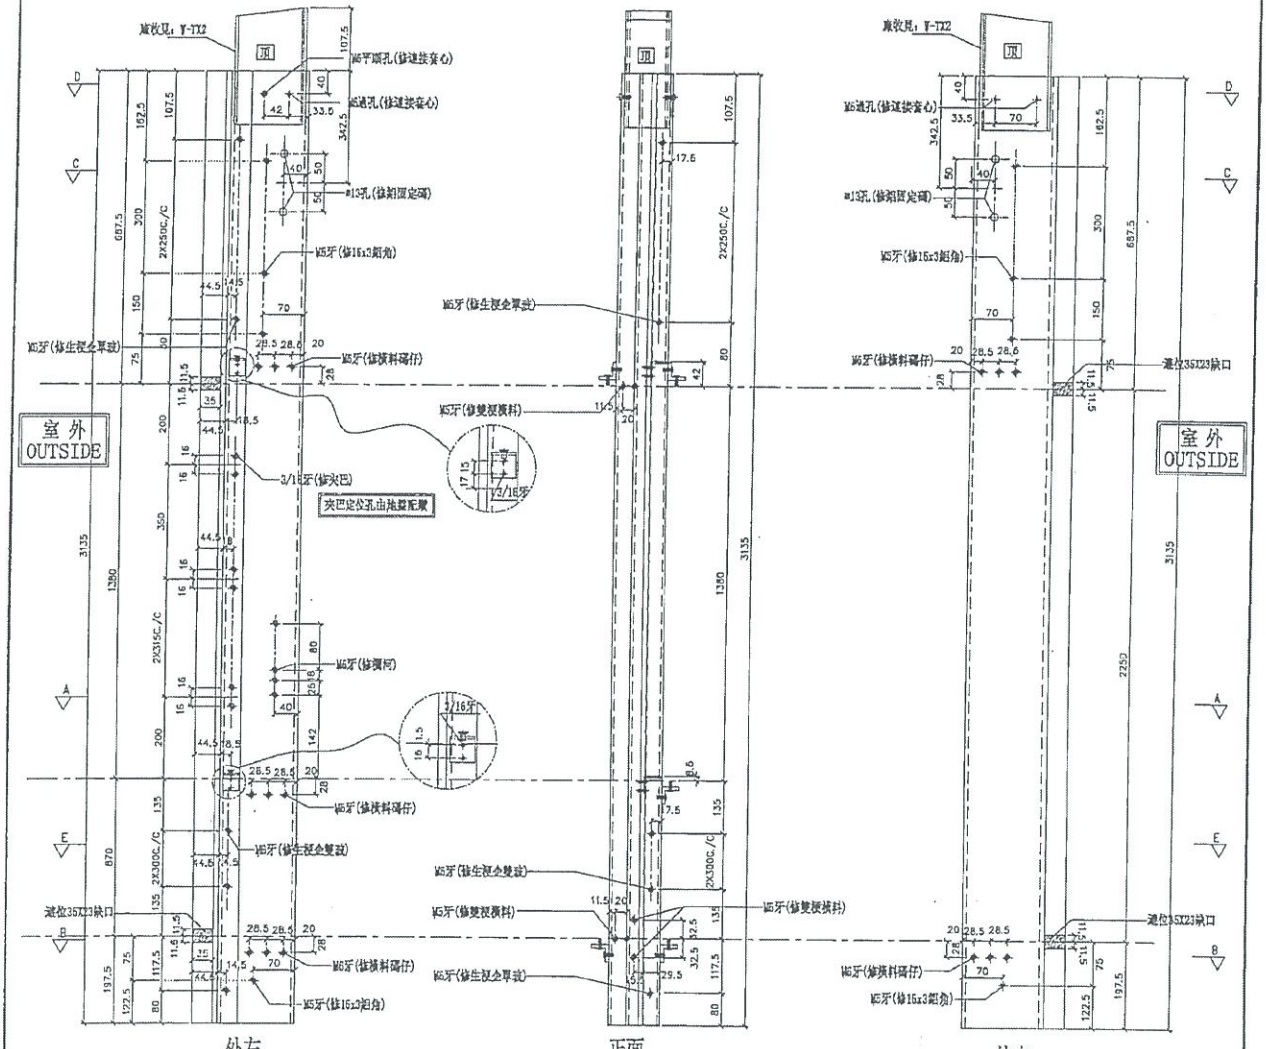

名稱	生梗企	制圖	羅志光	2018.12.07	修改	A		
材料	X85546	復核	謝永林	2018.12.13	日期	2019.01.10		
顏色	EC-DG-S332054 (3塗)	批準			圖號	G-MS05 aa		

美特鋁質 有限公司
MIDI Aluminium Fabricator Ltd.

工程號	J-837	地盤	觀塘裕民坊


數量	位置	樓層	
~~3~~	~~T50W-N-1~~	~~7F~9F~~	
~~3~~	~~T50W-L-1~~	~~7F~9F~~	
~~3~~	~~T50W-JK-1~~	~~7F~9F~~	
3	T50W-C-1	7F~9F	新增

左靠FD門(梗窗)

*請用A3紙打印

註明：依據EI/9536E/18修改

*注意：
螺絲鎖平頭孔事宜，請留意M5及3/16"要沉頭(90° X ø10)，供修螺絲后哪邊用

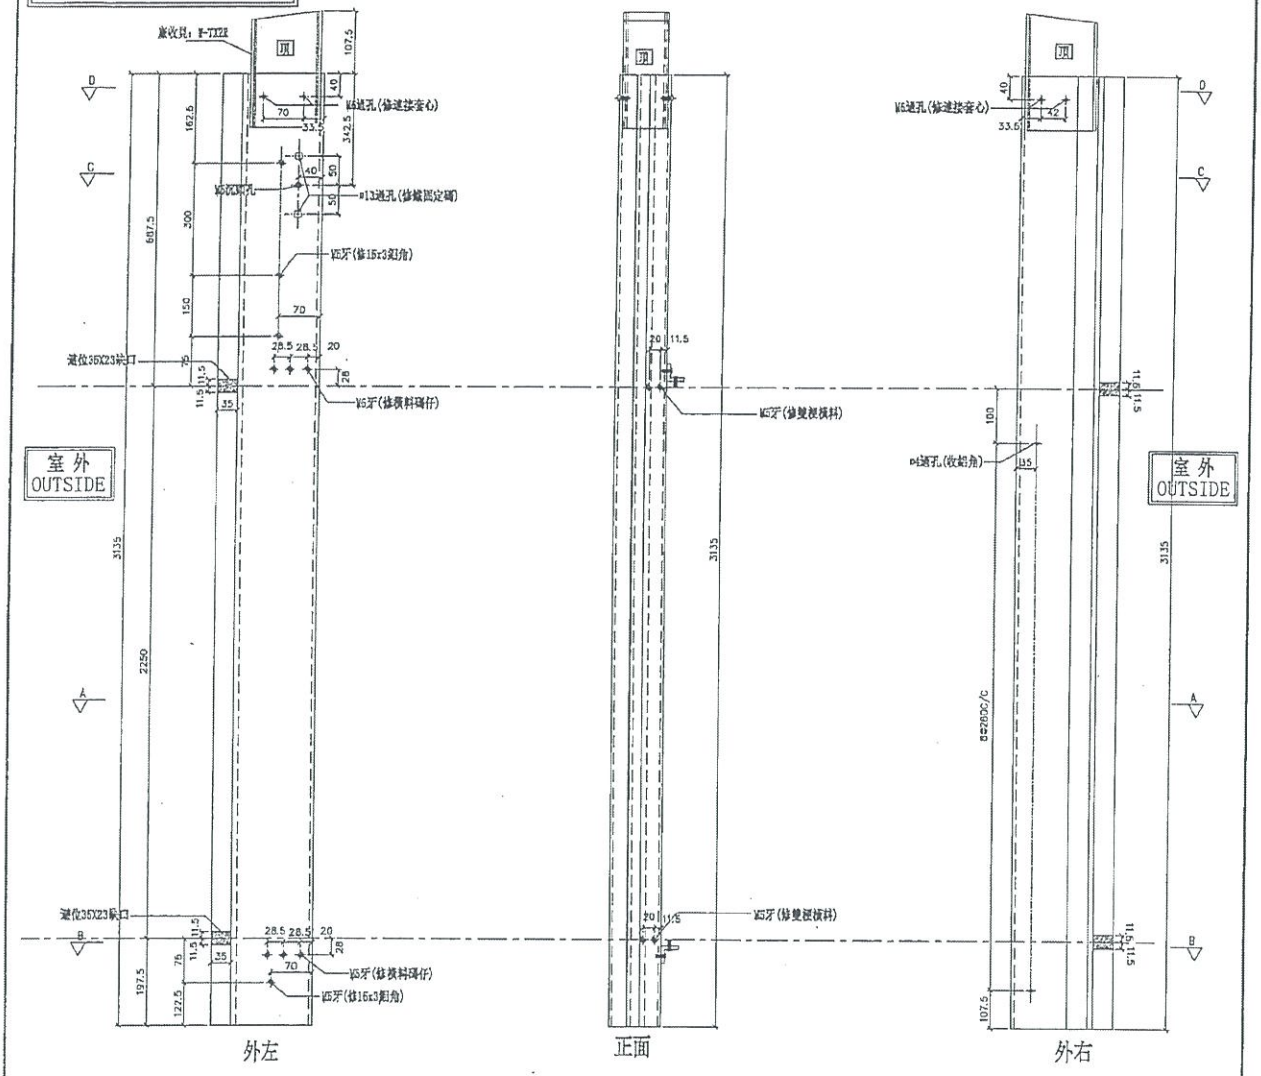


名稱	生梗企	制圖	羅志光	2018.12.07	修改	A		
材料	X85546	復核	謝永林	2018.12.13	日期	2019.01.10		
顏色	EC-DG-S332054-(3塗)	批準			圖號	G-MS13 aa		

美特鋁質 有限公司
MIDI Aluminium Fabricator Ltd.

工程號	J-837	地盤	觀塘裕民坊

數據表參見：UN-T501-1

註明：依據EI/9536E/18修改

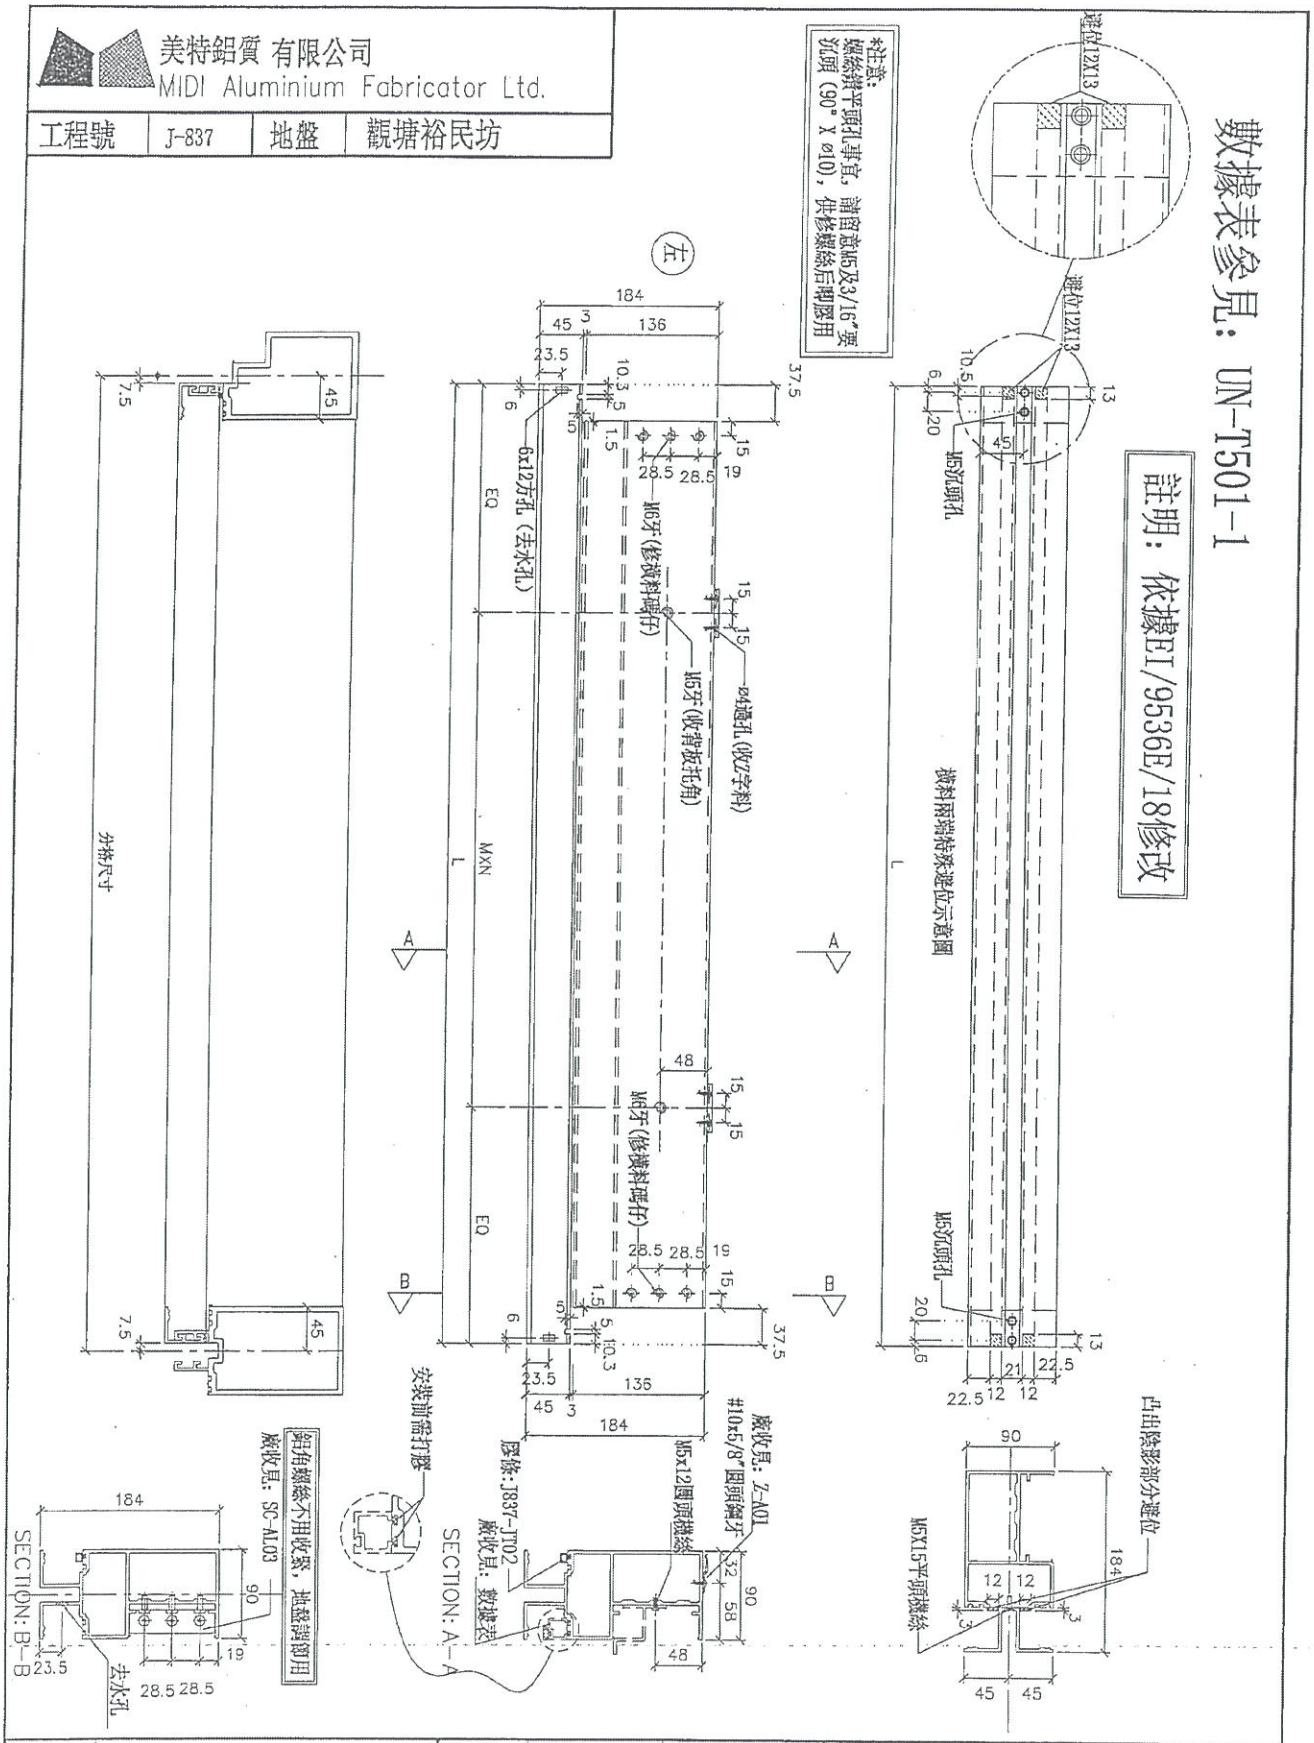

名稱	雙梗橫料（外凸）	制圖	邱紅	2018.12.10	修改	A		
材料	X85552	復核	謝永林	2018.12.13	日期	2019.01.10		
顏色	EC-DG-S332054 (3塗)	批準			圖號	UN-T501 aa		

拆圖參見：UN-T501

美特鋁質 有限公司
MIDI Aluminium Fabricator Ltd.

工程號	J-837	地盤	觀塘裕民坊

新增

物料編號	L	數量	M	X	N	EQ	分格尺寸	使用位置	廠收單玻線編號	樓層
UN-T501	1705	3	300	X	5	102.5	1720	T5CW-A-2	UN-HM501	7F~9F
UN-T502	1370	3	250	X	4	185	1385	T5CW-A-1	UN-HM502	7F~9F
UN-T503	902.5	3	300	X	2	151.25	917.5	T5CW-N-1	UN-HM503	7F~9F
UN-T504	1510	3	300	X	4	155	1525	T5CW-N-1	UN-HM504	7F~9F
UN-T505	1202.5	3	300	X	3	151.25	1217.5	T5CW-N-1	UN-HM505	7F~9F
UN-T506	1202.5	3	300	X	3	151.25	1217.5	T5CW-M-2	UN-HM506	7F~9F
UN-T507	1510	3	300	X	4	155	1525	T5CW-M-2	UN-HM507	7F~9F
UN-T508	1092.5	3	300	X	3	96.25	1107.5	T5CW-M-2	UN-HM508	7F~9F
UN-T509	1495	3	300	X	4	147.5	1510	T5CW-M-1	UN-HM509	7F~9F
UN-T510	1495	3	300	X	4	147.5	1510	T5CW-L-2	UN-HM510	7F~9F
UN-T511	792.5	3	300	X	2	96.25	807.5	T5CW-L-1	UN-HM511	7F~9F
UN-T512	1507.5	3	300	X	4	153.75	1522.5	T5CW-L-1	UN-HM512	7F~9F
UN-T513	1205	3	300	X	3	152.5	1220	T5CW-L-1	UN-HM513	7F~9F
UN-T514	627.5	3	300	X	1	163.75	642.5	T5CW-JK-1	UN-HM514	7F~9F
UN-T515	627.5	3	300	X	1	163.75	642.5	T5CW-JK-1	UN-HM515	7F~9F
UN-T516	712.5	3	250	X	2	106.25	727.5	T5CW-JK-1	UN-HM516	7F~9F
UN-T517	1670	3	280	X	5	135	1685	T5CW-H-3	UN-HM517	7F~9F
UN-T518	1510	3	300	X	4	155	1525	T5CW-H-2	UN-HM518	7F~9F
UN-T519	1202.5	3	300	X	3	151.25	1217.5	T5CW-H-2	UN-HM519	7F~9F
UN-T520	1027.5	3	250	X	3	138.75	1042.5	T5CW-G-1	UN-HM520	7F~9F
UN-T521	1102.5	3	300	X	3	101.25	1117.5	T5CW-F-2	UN-HM521	7F~9F
UN-T522	1102.5	3	300	X	3	101.25	1117.5	T5CW-E-1	UN-HM522	7F~9F
UN-T523	1102.5	3	300	X	3	101.25	1117.5	T5CW-D-2	UN-HM523	7F~9F
UN-T524	1145	3	300	X	3	122.5	1160	T5CW-C-1	UN-HM524	7F~9F
UN-T525	1567.5	3	250	X	5	158.75	1582.5	T5CW-A-3	UN-HM525	7F~9F
UN-T526	1567.5	3	250	X	5	158.75	1582.5	T5CW-A-3	UN-HM526	7F~9F
UN-T527	1092.5	3	300	X	3	96.25	1107.5	T5CW-A-3	UN-HM527	7F~9F
UN-T528aa	777.5	3	250	X	2	138.75	792.5	T5CW-C-1	UN-HM528	7F~9F


名稱	雙梗橫料（外凸）	制圖	邱紅	2018.12.10	修改	A	
材料	X85552	復核	謝永林	2018.12.13	日期	2019.01.10	
顏色	EC-DG-S332054 (3塗)	批準			圖號	UN-T501-1 aa	

美特鋁質 有限公司
MIDI Aluminium Fabricator Ltd.

工程號	J-837	地盤	觀塘裕民坊

數據表參見：UN-T501a-1

註明：依據EI/9536E/18修改

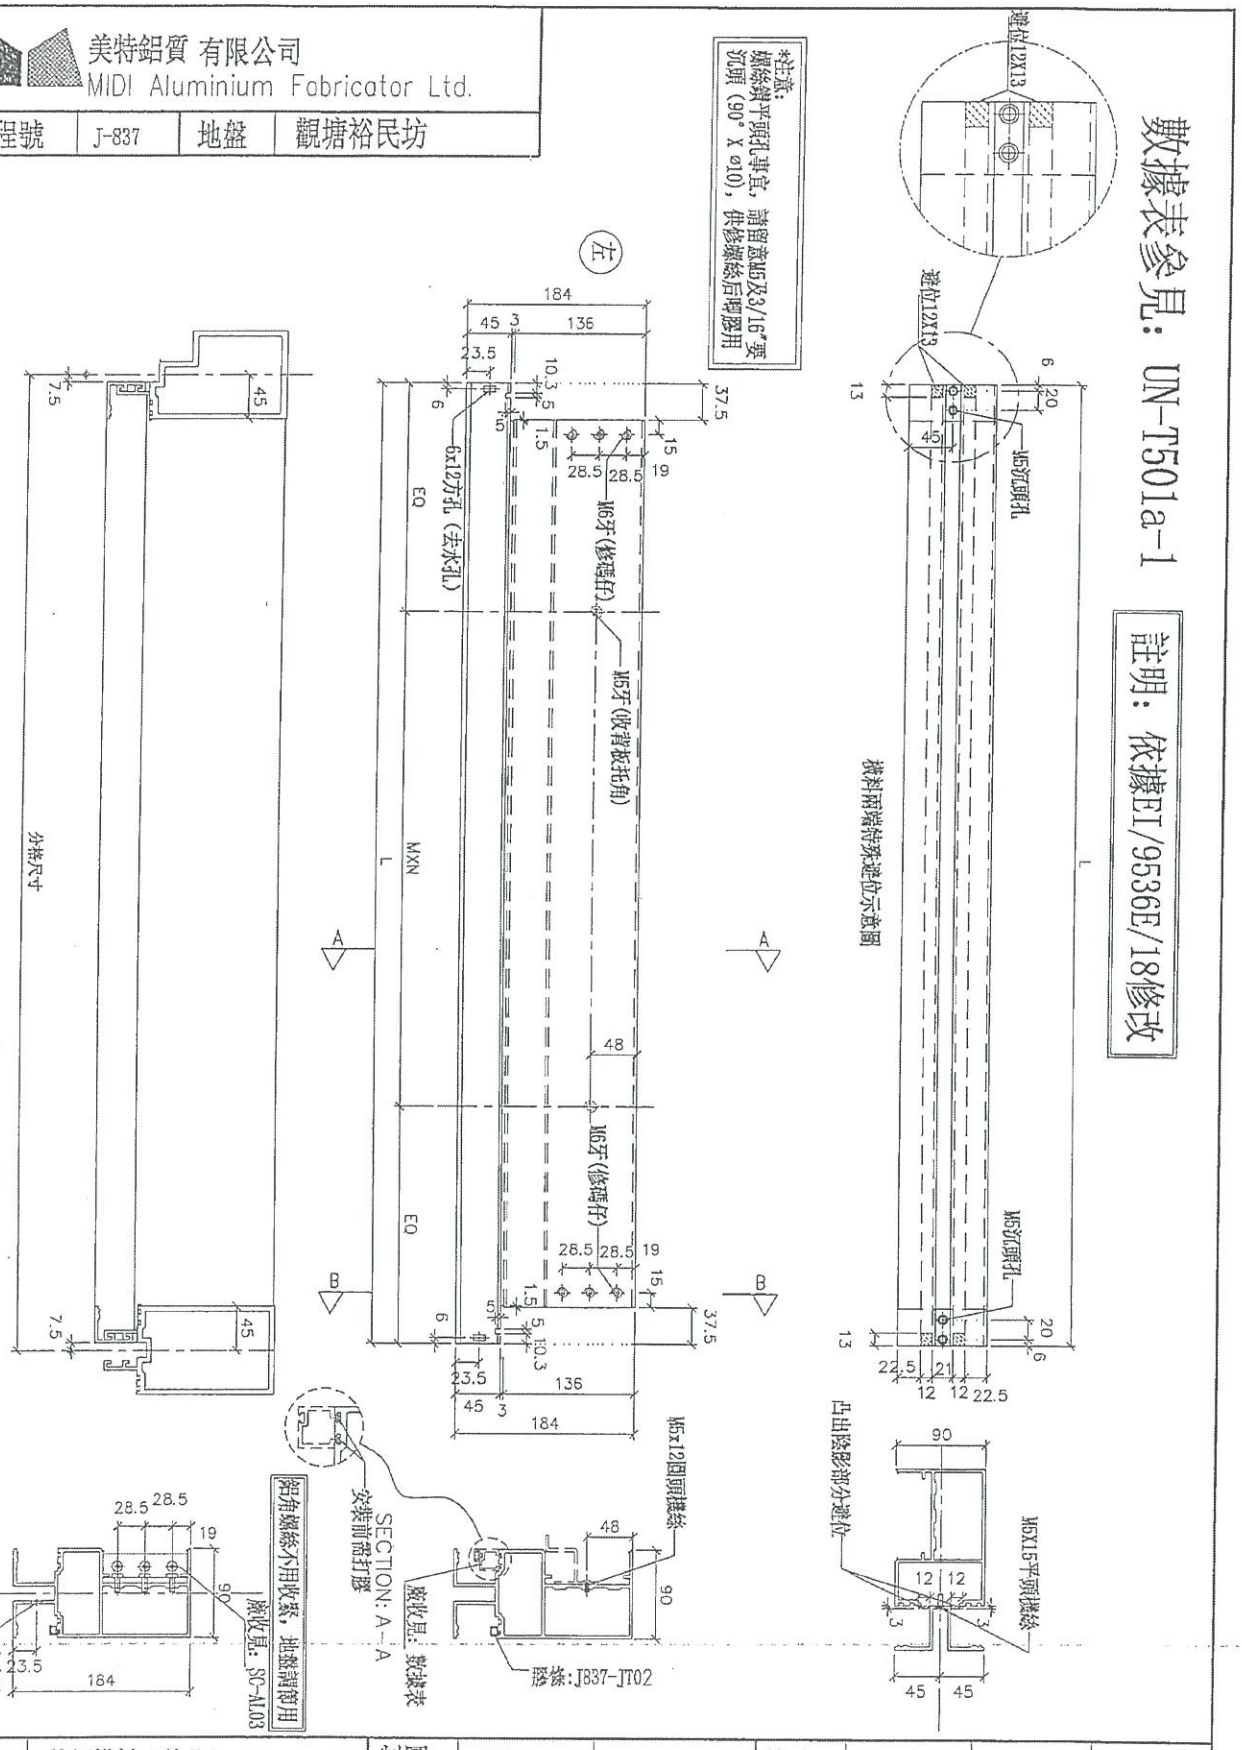

名稱	雙梗橫料（外凸）	制圖	邱紅	2018.12.10	修改	A		
材料	X85552	復核	謝永林	2018.12.13	日期	2019.01.10		
顏色	EC-DG-S332054 (3塗)	批準			圖號	UN-T501a aa		

拆圖參見：UN-T501a

物料編號	L	數量	M	X	N	EQ	分格尺寸	使用位置	廠收單玻插線編號	樓層
UN-T501a	1705	3	300	X	5	102.5	1720	T5CW-A-2	UN-HM501	7F~9F
UN-T502a	1370	3	250	X	4	185	1385	T5CW-A-1	UN-HM502	7F~9F
UN-T503a	902.5	3	300	X	2	151.25	917.5	T5CW-N-1	UN-HM503	7F~9F
UN-T504a	1510	3	300	X	4	155	1525	T5CW-N-1	UN-HM504	7F~9F
UN-T505a	1202.5	3	300	X	3	151.25	1217.5	T5CW-N-1	UN-HM505	7F~9F
UN-T506a	1202.5	3	300	X	3	151.25	1217.5	T5CW-M-2	UN-HM506	7F~9F
UN-T507a	1510	3	300	X	4	155	1525	T5CW-M-2	UN-HM507	7F~9F
UN-T508a	1092.5	3	300	X	3	96.25	1107.5	T5CW-M-2	UN-HM508	7F~9F
UN-T509a	1495	3	300	X	4	147.5	1510	T5CW-M-1	UN-HM509	7F~9F
UN-T510a	1495	3	300	X	4	147.5	1510	T5CW-L-2	UN-HM510	7F~9F
UN-T511a	792.5	3	300	X	2	96.25	807.5	T5CW-L-1	UN-HM511	7F~9F
UN-T512a	1507.5	3	300	X	4	153.75	1522.5	T5CW-L-1	UN-HM512	7F~9F
UN-T513a	1205	3	300	X	3	152.5	1220	T5CW-L-1	UN-HM513	7F~9F
UN-T514a	627.5	3	300	X	1	163.75	642.5	T5CW-JK-1	UN-HM514	7F~9F
UN-T515a	627.5	3	300	X	1	163.75	642.5	T5CW-JK-1	UN-HM515	7F~9F
UN-T516a	712.5	3	250	X	2	106.25	727.5	T5CW-JK-1	UN-HM516	7F~9F
UN-T517a	1670	3	280	X	5	135	1685	T5CW-H-3	UN-HM517	7F~9F
UN-T518a	1510	3	300	X	4	155	1525	T5CW-H-2	UN-HM518	7F~9F
UN-T519a	1202.5	3	300	X	3	151.25	1217.5	T5CW-H-2	UN-HM519	7F~9F
UN-T520a	1027.5	3	250	X	3	138.75	1042.5	T5CW-G-1	UN-HM520	7F~9F
UN-T521a	1102.5	3	300	X	3	101.25	1117.5	T5CW-F-2	UN-HM521	7F~9F
UN-T522a	1102.5	3	300	X	3	101.25	1117.5	T5CW-F-1	UN-HM522	7F~9F
UN-T523a	1102.5	3	300	X	3	101.25	1117.5	T5CW-D-2	UN-HM523	7F~9F
UN-T524a	1145	3	300	X	3	122.5	1160	T5CW-C-1	UN-HM524	7F~9F
UN-T525a	1567.5	3	250	X	5	158.75	1582.5	T5CW-A-3	UN-HM525	7F~9F
UN-T526a	1567.5	3	250	X	5	158.75	1582.5	T5CW-A-3	UN-HM526	7F~9F
~~UN-T527a~~	~~1092.5~~	~~3~~	~~300~~	~~X~~	~~3~~	~~96.25~~	~~1107.5~~	~~T5CW-A-3~~	~~UN-HM527~~	~~7F~9F~~
新增 UN-T528a	777.5	3	250	X	2	138.75	792.5	T5CW-C-1	UN-HM528	7F~9F

美特鋁質 有限公司
MIDI Aluminium Fabricator Ltd.

工程號	J-837	地盤	觀塘裕民坊

修改	日期
A	2019.01.10

制圖	邱紅	2018.12.10
復核	蕭永林	2018.12.13
批準		

名稱	雙梗橫料（外凸）
材料	X85552
顏色	EC-DG-S332054（3塗）

圖號 UN-T501a-1 ok

美特鋁質 有限公司
MIDI Aluminium Fabricator Ltd.


工程號	J-837	地盤	觀塘裕民坊


物料編號	數量	使用位置	樓層
LJ-C01	6	T5CW-C-1	7F~9F

新增

工廠用

註明：依據EI/9536E/18修改

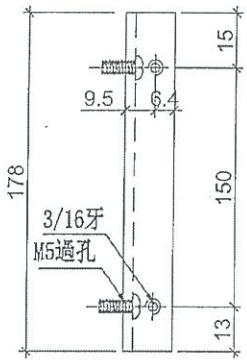

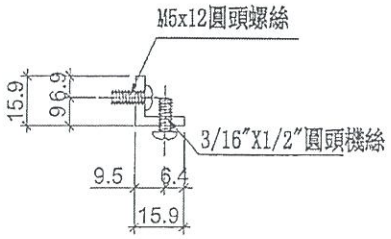

名稱	鋁角加工圖	制圖	邱紅	2019.01.10	修改			
材料	15.88*15.88*3.18鋁角	復核	謝永林	2019.01.10	日期			
顏色	MILL	批準			圖號	LJ-C01aa		

美特鋁質 有限公司
MIDI Aluminium Fabricator Ltd.


工程號	J-837	地盤	觀塘裕民坊


物料編號	數量	使用位置	樓層
LJ-C01R	3	T5CW-C-1	7F~9F

新增

工廠用

註明：依據EI/9536E/18修改

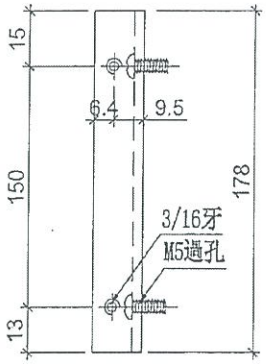

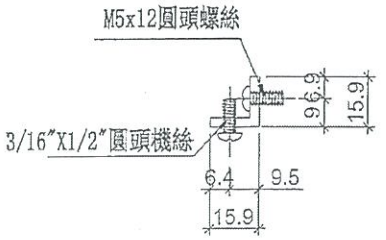

名稱	鋁角加工圖	制圖	邱紅	2019.01.10	修改			
材料	15.88*15.88*3.18鋁角	復核	謝永林	2019.01.10	日期			
顏色	MILL	批準			圖號	LJ-C01R aa		

美特鋁質 有限公司
MIDI Aluminium Fabricator Ltd.


工程號	J-837	地盤	觀塘裕民坊


物料編號	數量	使用位置	樓層
FD-L01R	~~3~~	~~T5CW-N-1~~	~~7F~9F~~
	~~3~~	~~T5CW-L-1~~	~~7F~9F~~
	~~3~~	~~T5CW-JK-1~~	~~7F~9F~~
	3	T5CW-C-1	7F~9F
合計：	12		

新增


工廠用

註明：依據EI/9536E/18修改

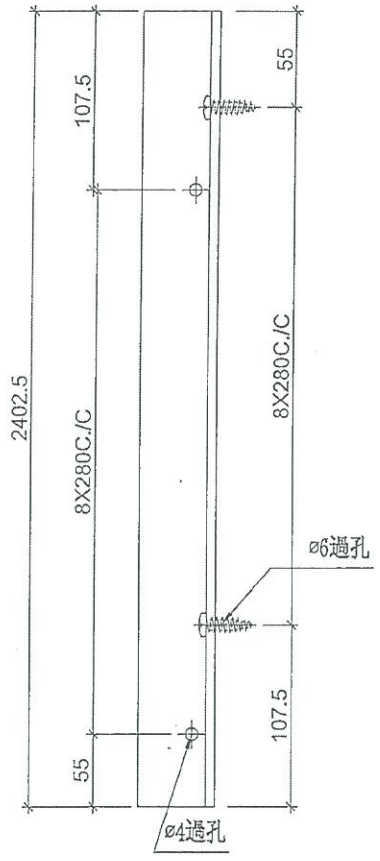

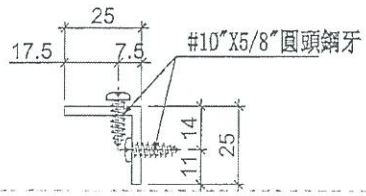

安裝示意圖

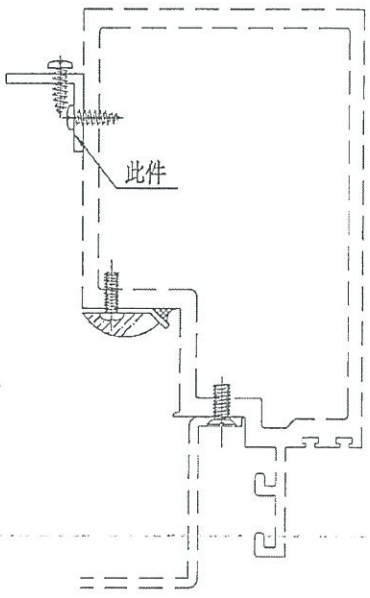

名稱	鋁角加工圖	制圖	邱紅	2018.12.10	修改	A		
材料	25*25*3鋁角	復核	謝永林	2018.12.13	日期	2019.01.10		
顏色	MILL	批準			圖號	FD-L01R aa		


美特鋁質 有限公司
MIDI Aluminium Fabricator Ltd.


工程號	J-837	地盤	觀塘裕民坊

	物料編號	數量	使用位置
	~~SC-AL03~~	~~(1492+18(後端)-1415~~	~~主企主橫組裝用~~
新增	SC-AL03	12	主企主橫組裝用

工廠用

註明：依據EI/9536E/18修改

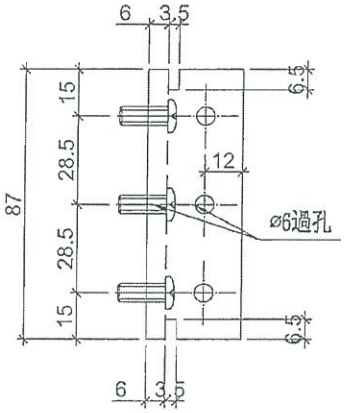

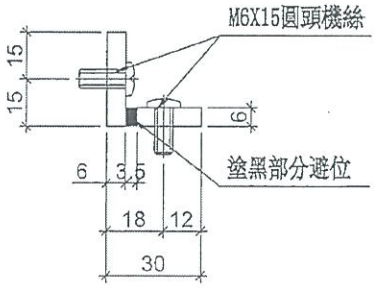


名稱	30x30x6鋁角	制圖	邱紅	2018.12.10	修改	A		
材料	X85594	復核	謝永林	2018.12.13	日期	2019.01.10		
顏色	MILL	批準			圖號	SC-AL03 aa		


美特鋁質 有限公司
MIDI Aluminium Fabricator Ltd.

工程號	J-837	地盤	觀塘裕民坊

	物料編號	數量	使用位置
	~~SC-AL04~~	~~700*10(後備)=800~~	~~生窗主企主橫加固用~~
新增	SC-AL04	2	生窗主企主橫加固用

工廠用

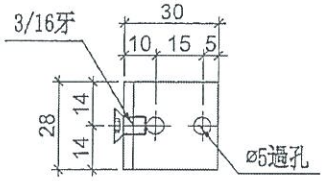

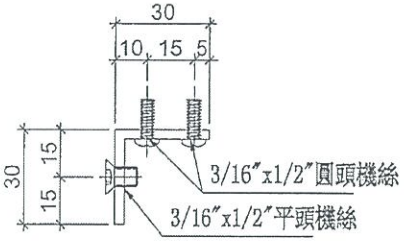

名稱	鋁角加工圖	制圖	邱紅	2018.12.10	修改	A		
材料	30*30*3鋁角	復核	謝永林	2018.12.13	日期	2019.01.10		
顏色	MILL	批準			圖號	SC-AL04 aa		


美特鋁質 有限公司
MIDI Aluminium Fabricator Ltd.


工程號	J-837	地盤	觀塘裕民坊

	物料編號	數量	使用位置
	~~SC-AL03~~	~~185-5(後揸) 170~~	~~收鐵固定碼企料用~~
新增	SC-AL05	3	收鐵固定碼企料用

工廠用

註明：依據EI/9536E/18修改

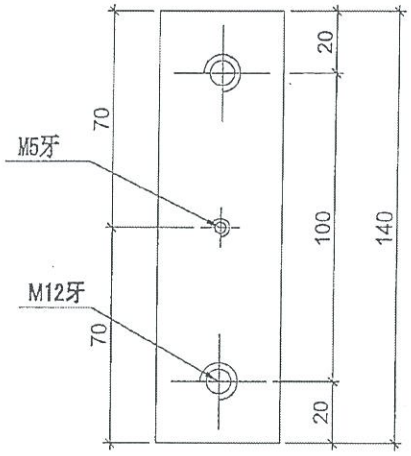

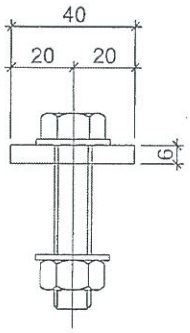


名稱	鋁巴加工圖	制圖	邱紅	2018.12.10	修改	A		
材料	40*6鋁巴	復核	謝永林	2018.12.13	日期	2019.01.10		
顏色	MILL	批準			圖號	SC-AL05 aa		


美特鋁質 有限公司
MIDI Aluminium Fabricator Ltd.

工程號	J-837	地盤	觀塘裕民坊

	數量	位置
新增	3	生梗企用套芯

工廠用

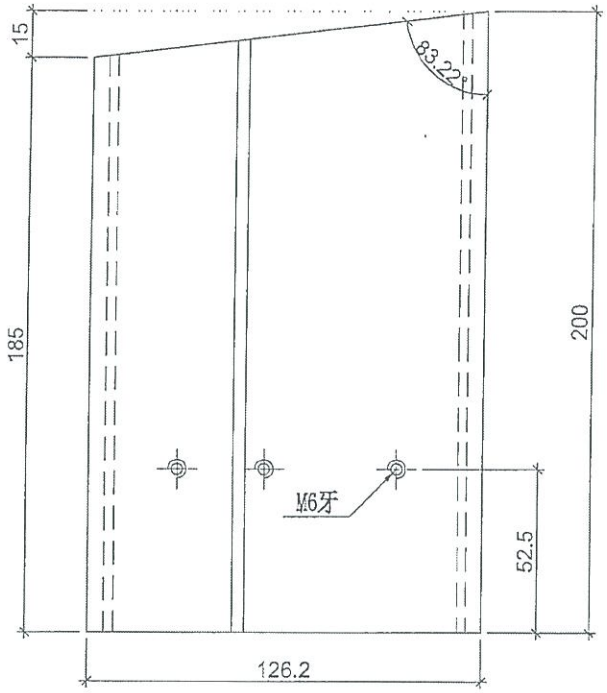

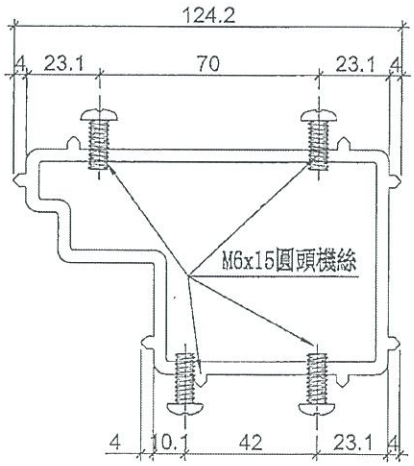


名稱	生梗企套心	制圖	邱紅	2018.12.10	修改	A		
材料	X85566	復核	謝永林	2018.12.13	日期	2019.01.10		
顏色	MILL	批準			圖號	W-TX2aa		


美特鋁質 有限公司
MIDI Aluminium Fabricator Ltd.

工程號	J-837	地盤	觀塘裕民坊

	數量	位置
	~~75~~	~~生梗企用套芯~~
新增	3	生梗企用套芯

工廠用

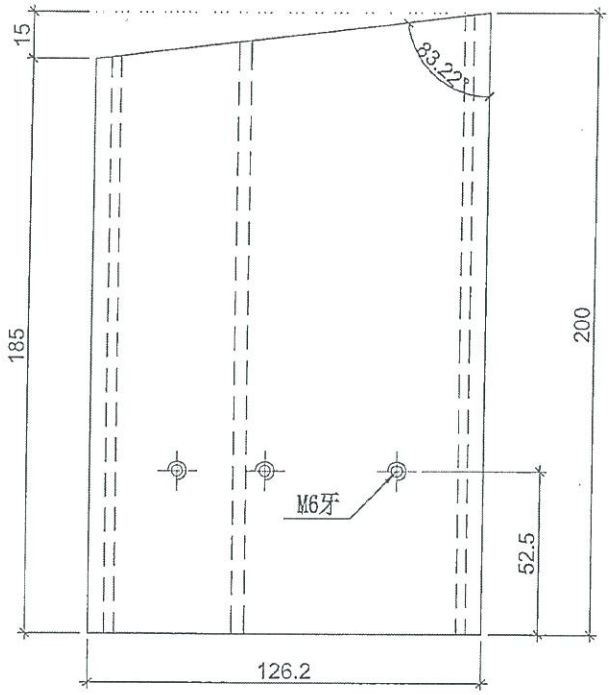

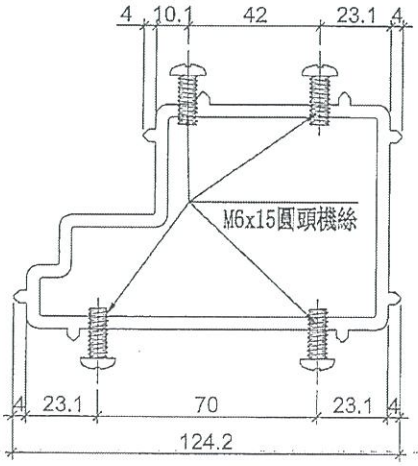


名稱	生梗企套心	制圖	邱紅	2018.12.10	修改	A		
材料	X85566	復核	謝永林	2018.12.10	日期	2019.01.10		
顏色	MILL	批準			圖號	W-TX2R aa		


美特鋁質 有限公司 MIDI Aluminium Fabricator Ltd.				物料編號	數量	使用位置	樓層
				LJ-C01a	6	T5CW-C-1	7F~9F
工程號	J-837	地盤	觀塘裕民坊				

工廠用

註明：依據EI/9536E/18修改

新增

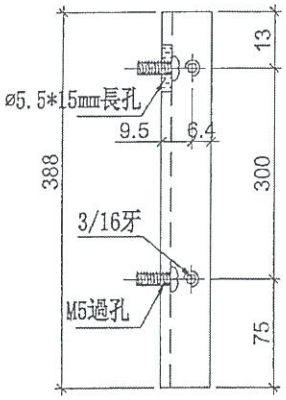

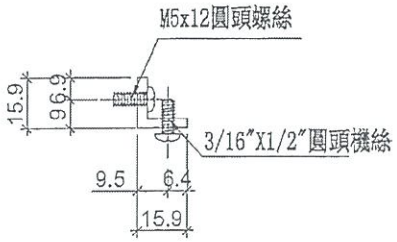


名稱	鋁角加工圖	制圖	邱紅	2019.01.10	修改			
材料	15.88*15.88*3.18鋁角	復核	謝永林	2019.01.10	日期			
顏色	MILL	批準			圖號	LJ-C01a aa		


美特鋁質 有限公司 MIDI Aluminium Fabricator Ltd.				物料編號	數量	使用位置	樓層
				LJ-C01aR	3	T5CW-C-1	7F~9F
工程號	J-837	地盤	觀塘裕民坊				

工廠用

註明：依據EI/9536E/18修改

新增

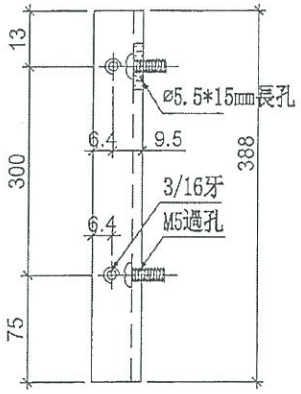


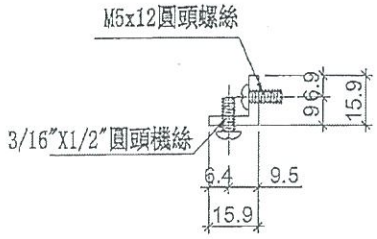



名稱	鋁角加工圖	制圖	邱紅	2019.01.10	修改			
材料	15.88*15.88*3.18鋁角	復核	謝永林	2019.01.10	日期			
顏色	MILL	批準			圖號	LJ-C01aR aa		

J837-幕墙膠條安裝位置圖


CW-JT01

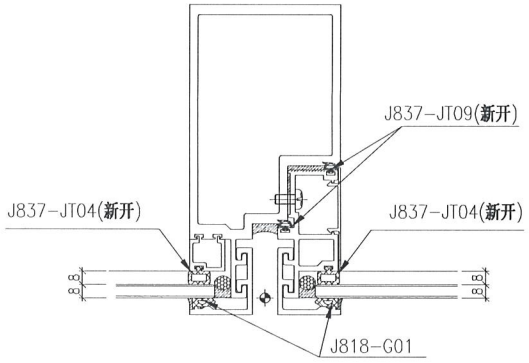


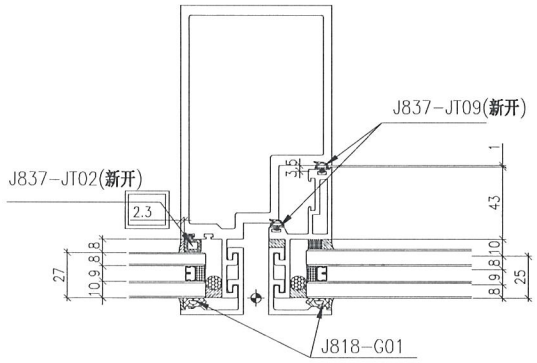


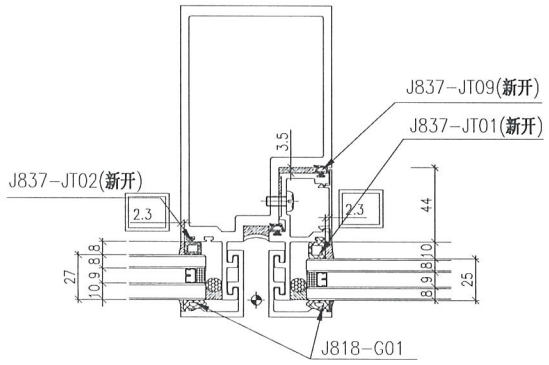


生梗企用

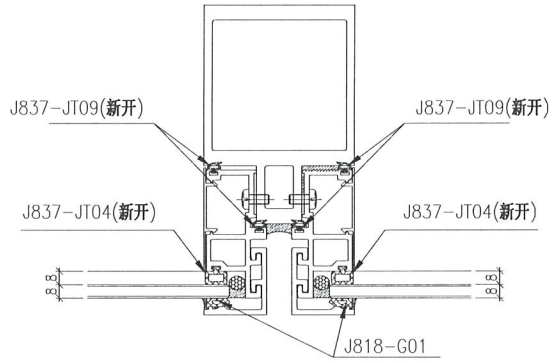


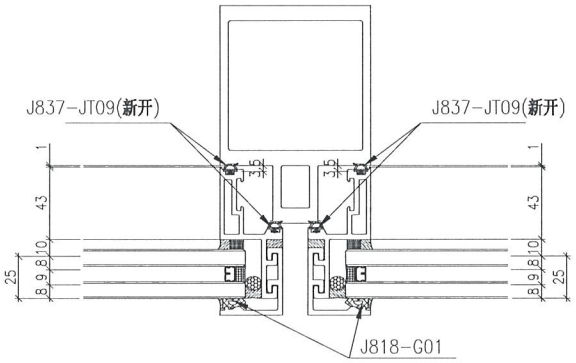

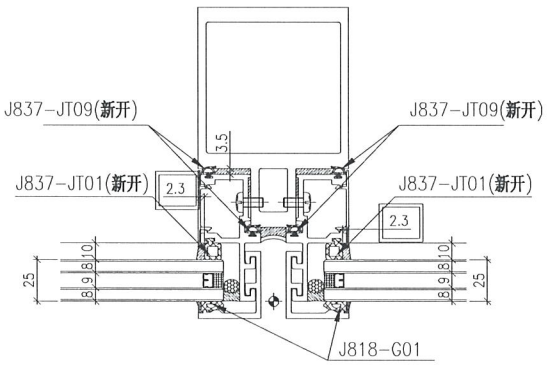

雙生企用

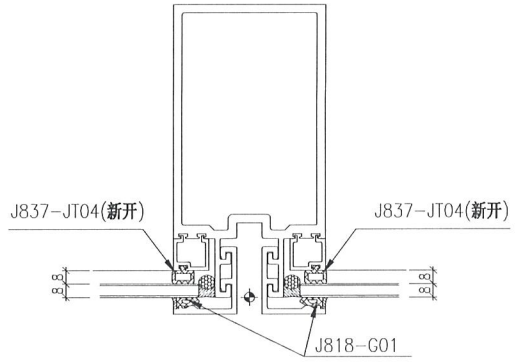

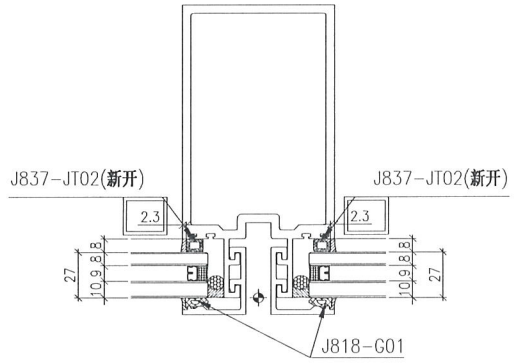


雙梗企用


注：(地盤安装)玻璃安装后J818-G01


(工廠安装)：J837-JT01(新开)
J837-JT02(新开)
J837-JT04(新开)
J837-JT09(新开)
生窗位玉玻璃：J818-G01

J837-幕墙膠條安裝位置圖


CW-JT02

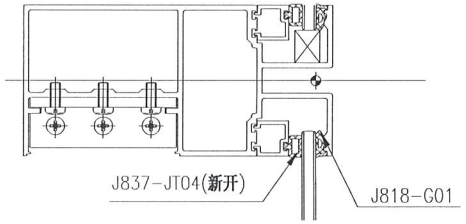


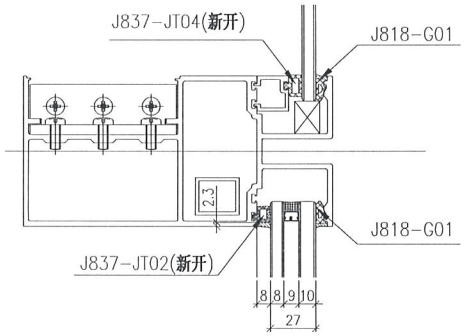


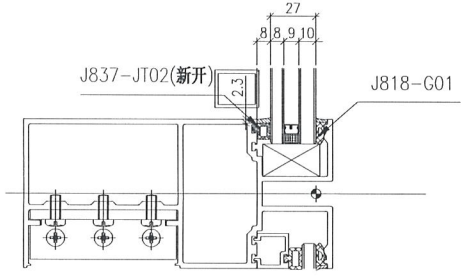


全梗位用

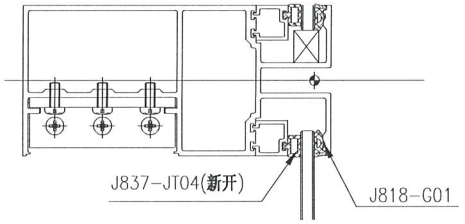


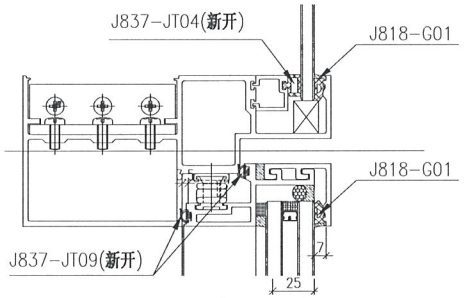


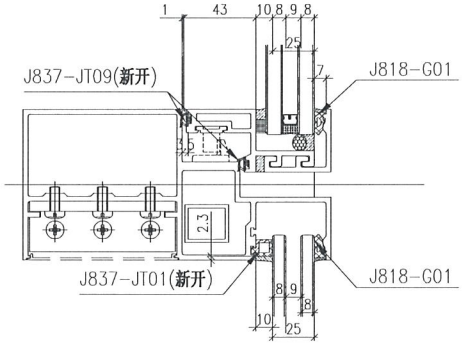

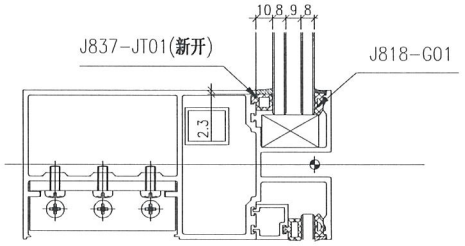

生窗位用

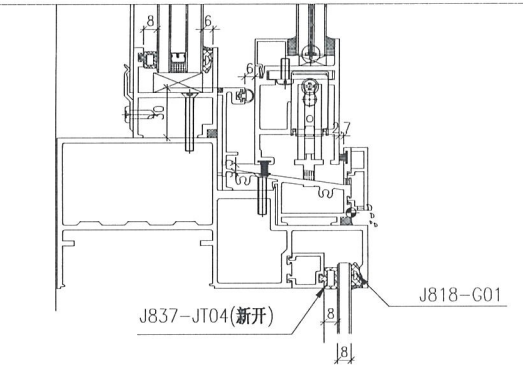


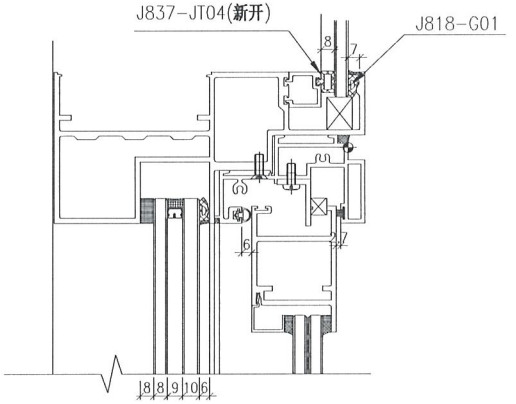


趟門位頂橫格用

注：(地盤安装)玻璃安装后J818-G01

(工廠安装)：J837-JT01(新开)
J837-JT02(新开)
J837-JT04(新开)
J837-JT09(新开)
生窗玉位玻璃：J818-G01

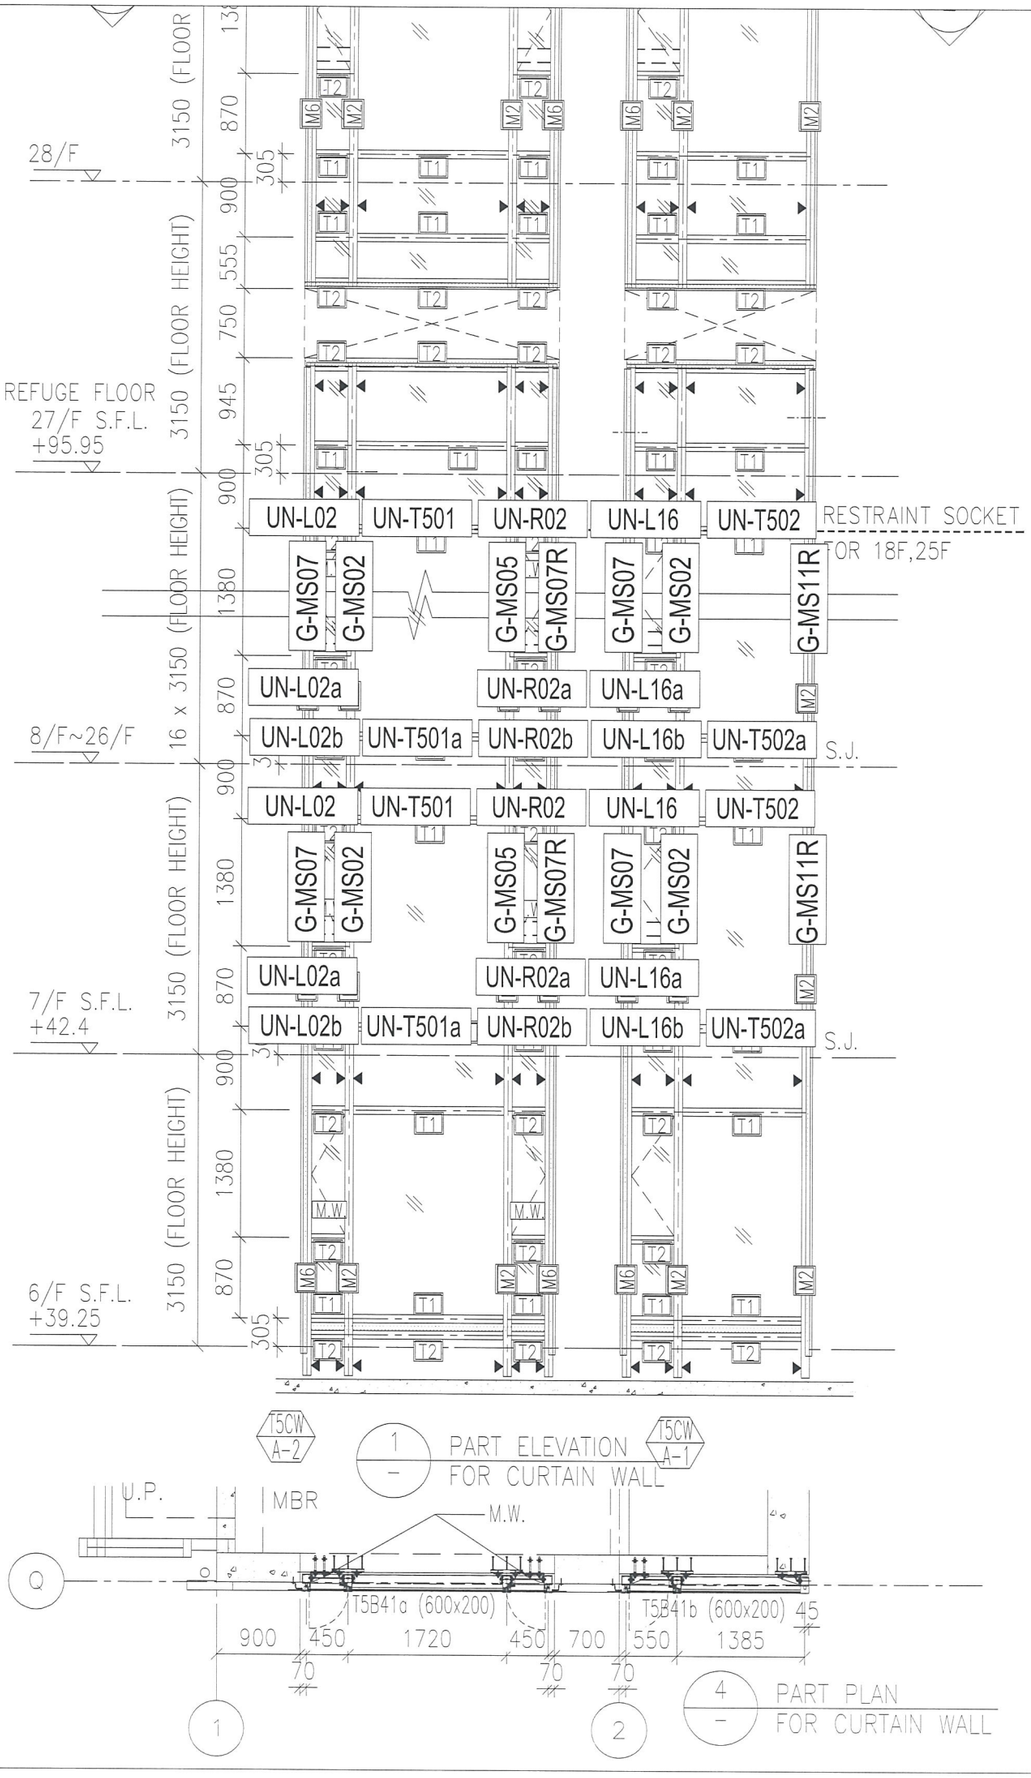


圖號：837-CW-2501

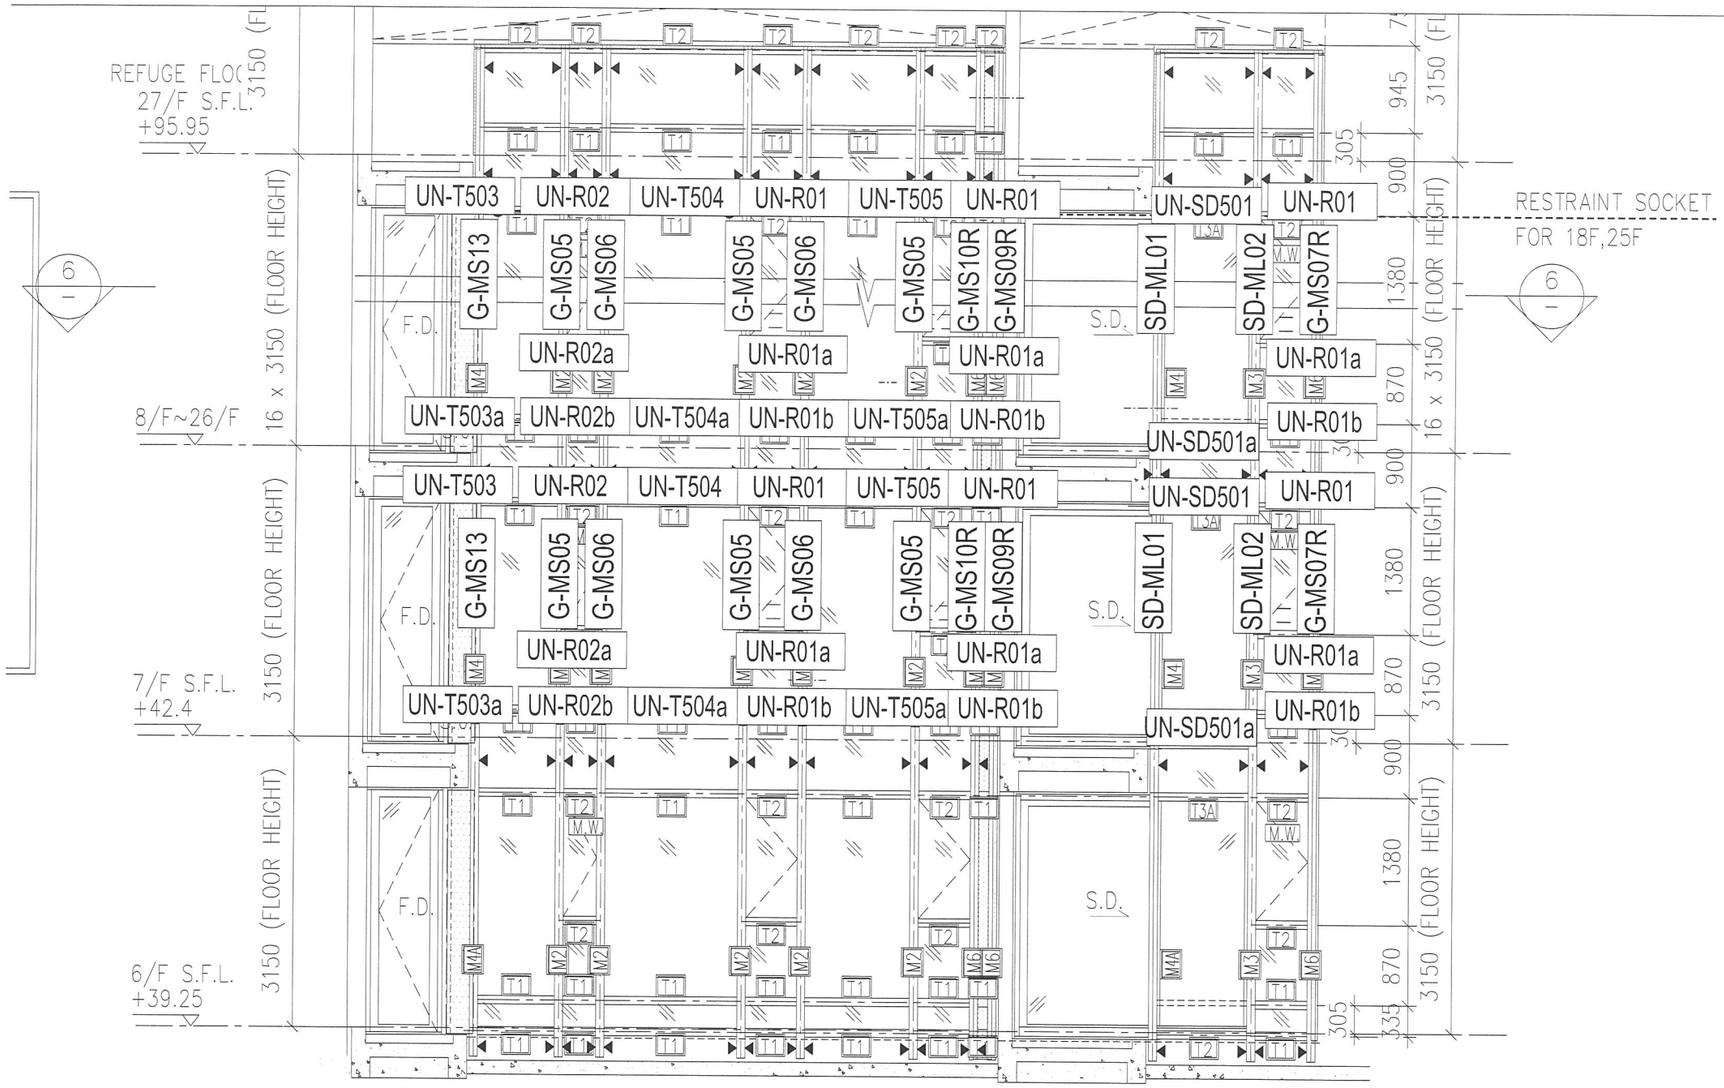


T5CW N-1

1 / – PART ELEVATION FOR CURTAIN WALL

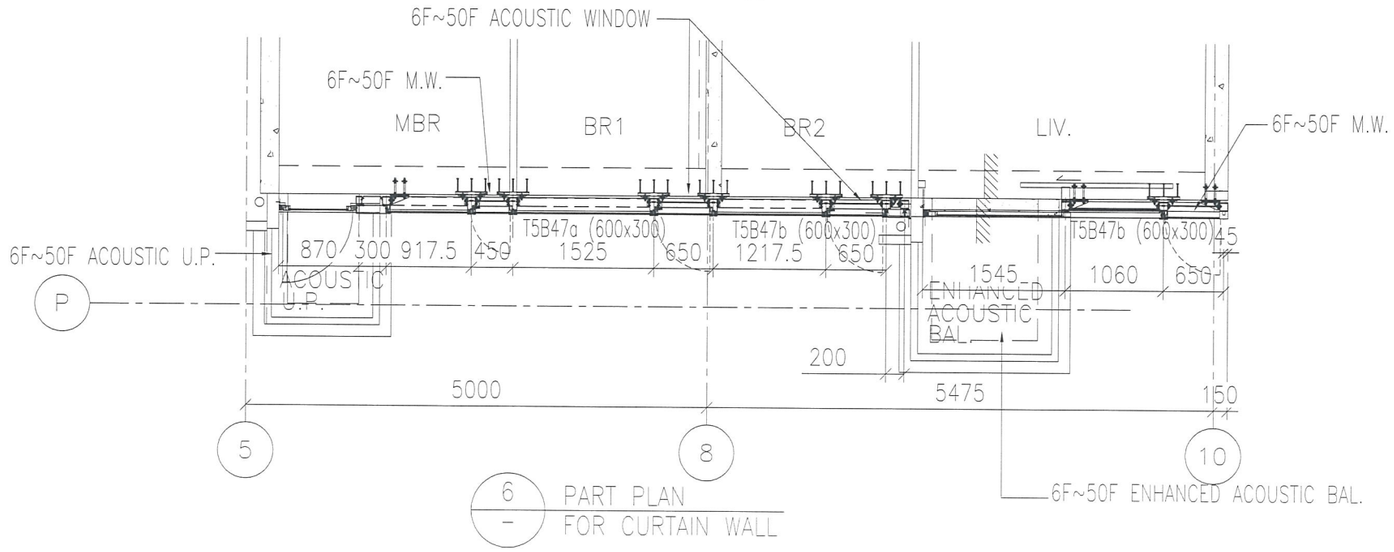


6 / – PART PLAN FOR CURTAIN WALL

圖號：837-CW-2502

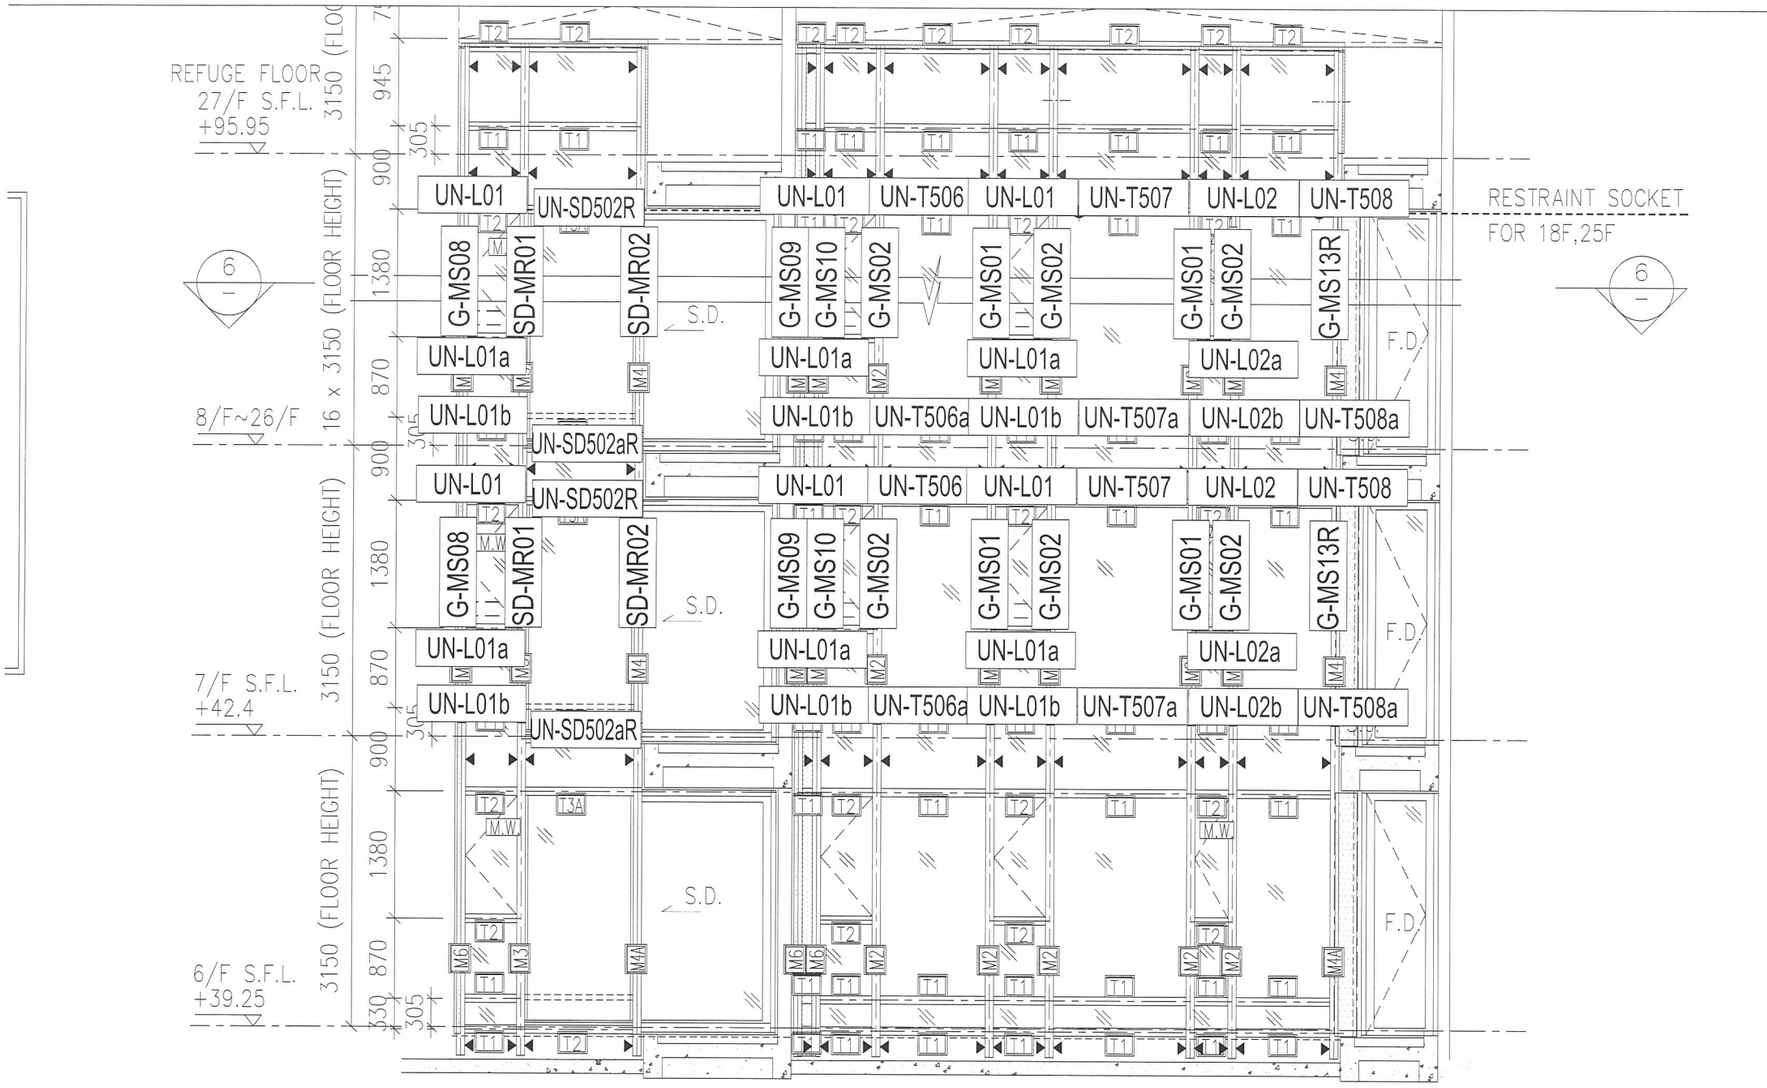


1 / – PART ELEVATION FOR CURTAIN WALL

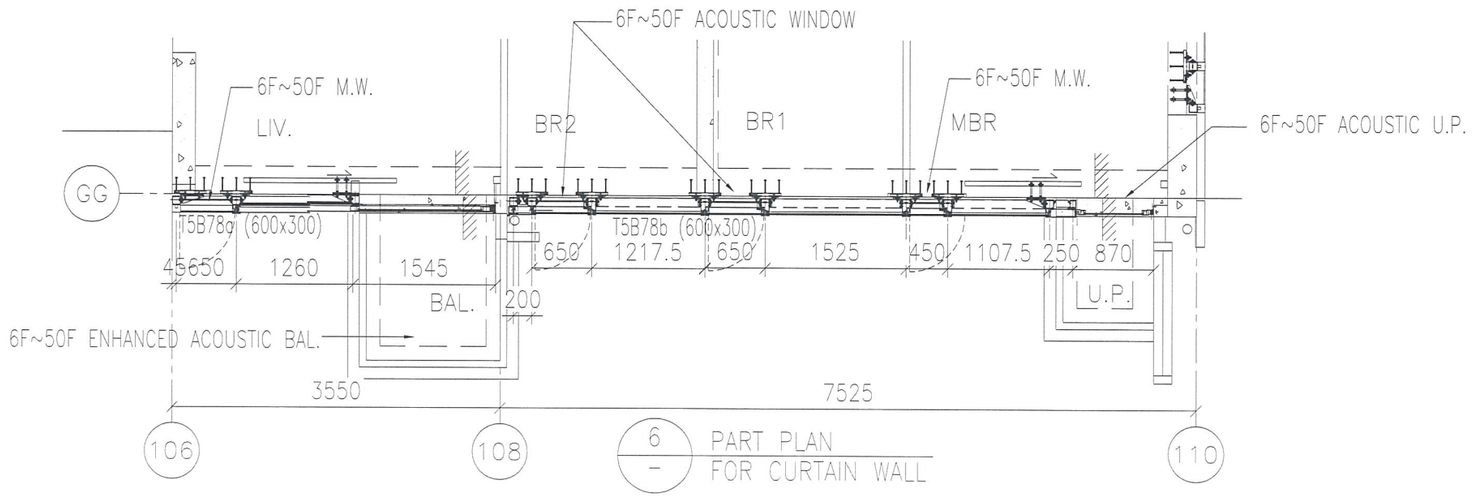


6 / – PART PLAN FOR CURTAIN WALL

圖號：837-CW-2503

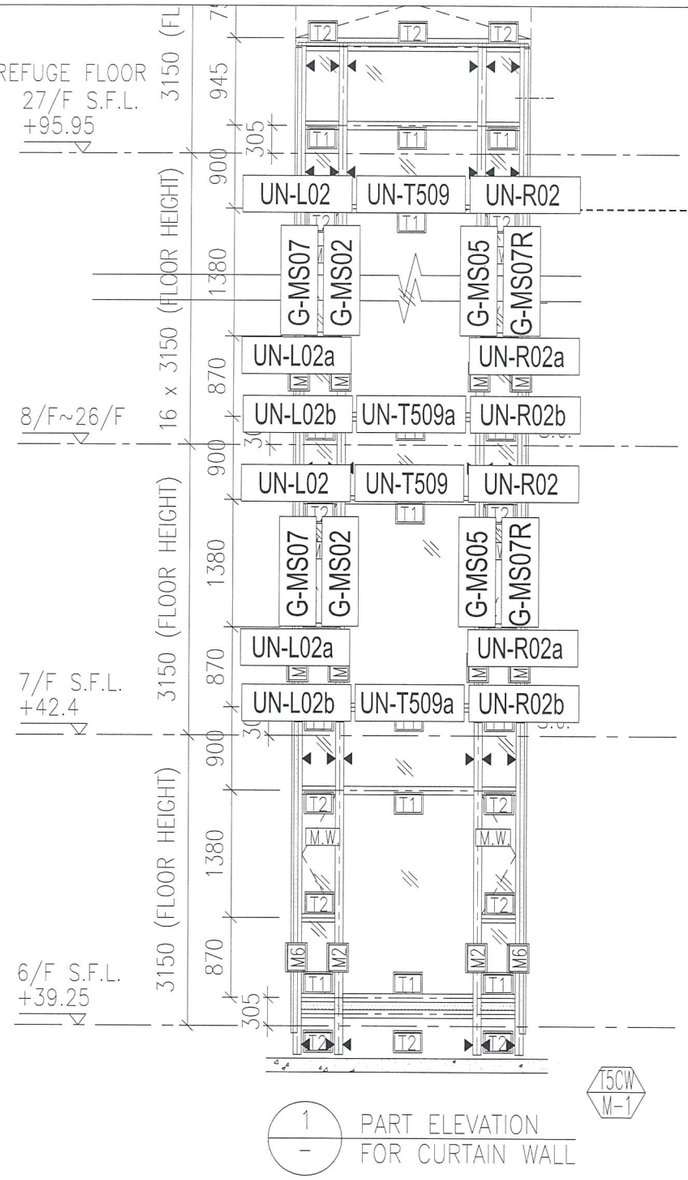


RESTRAINT SOCKET
FOR 18F,25F


1 / – PART ELEVATION FOR CURTAIN WALL

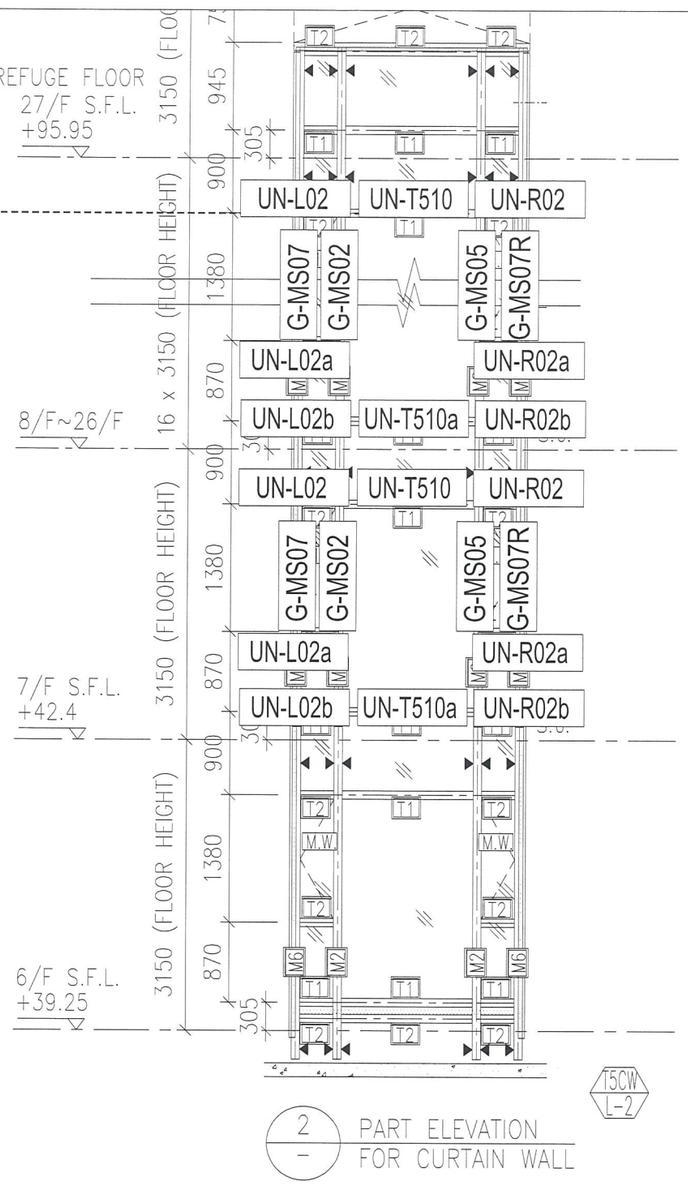

2 / – PART ELEVATION FOR CURTAIN WALL

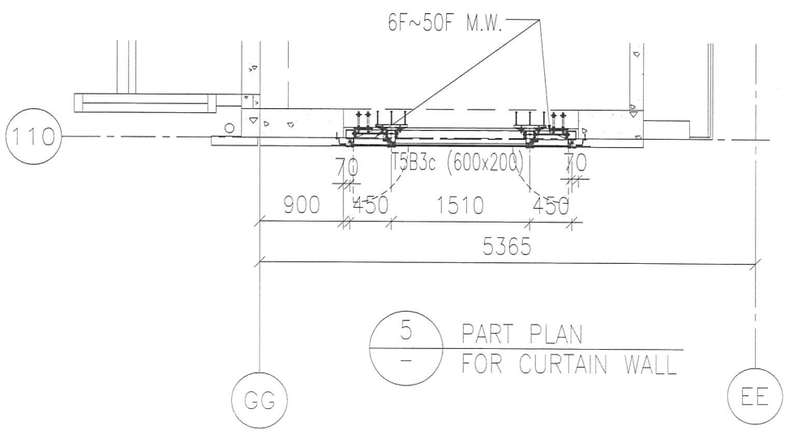


5 / – PART PLAN FOR CURTAIN WALL

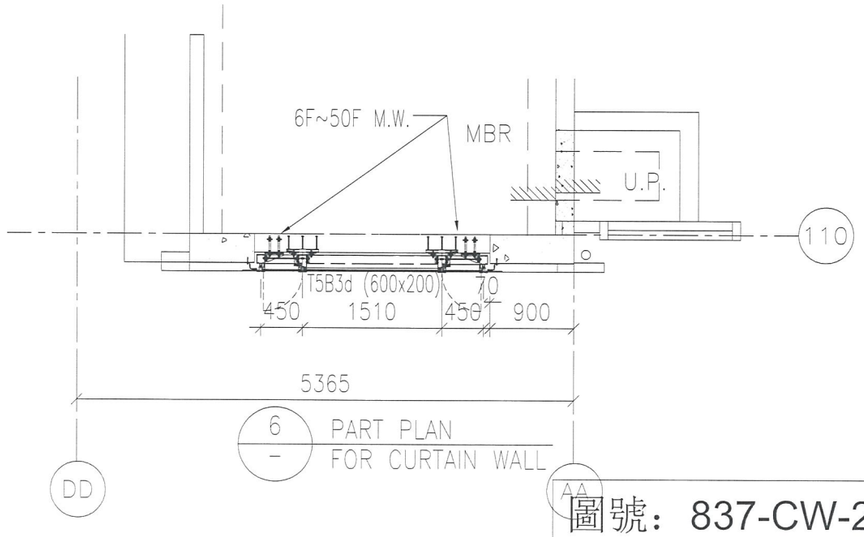


6 / – PART PLAN FOR CURTAIN WALL

圖號：837-CW-2504

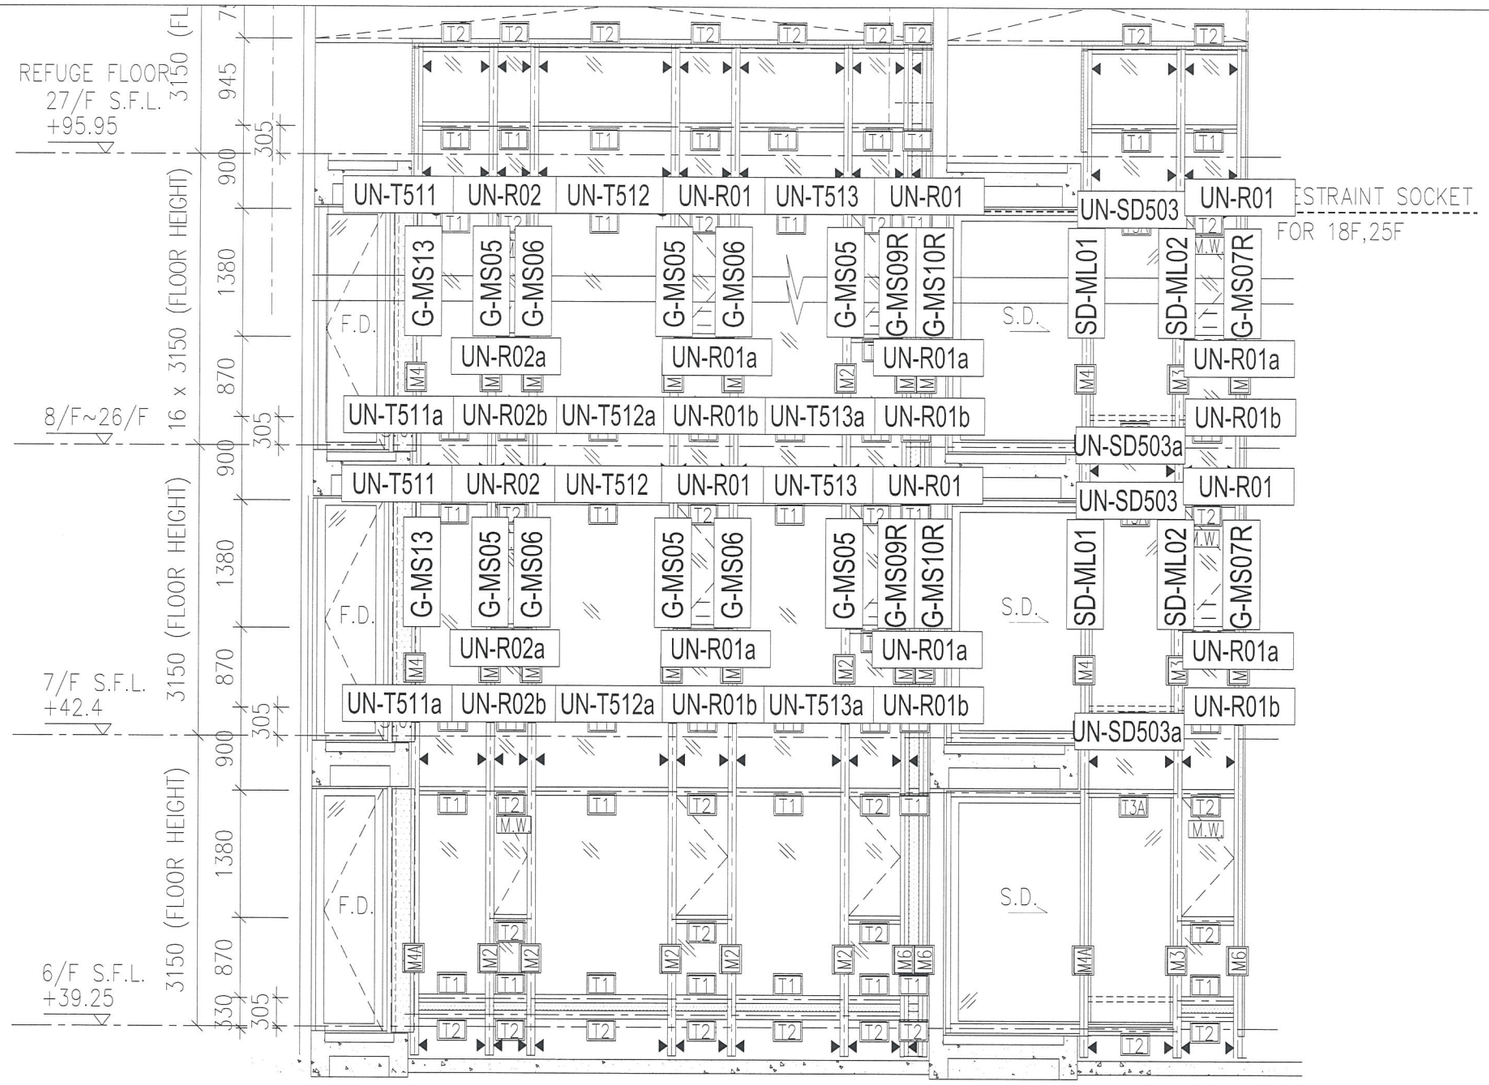

15CW
L-1

1 / – PART ELEVATION FOR CURTAIN WALL

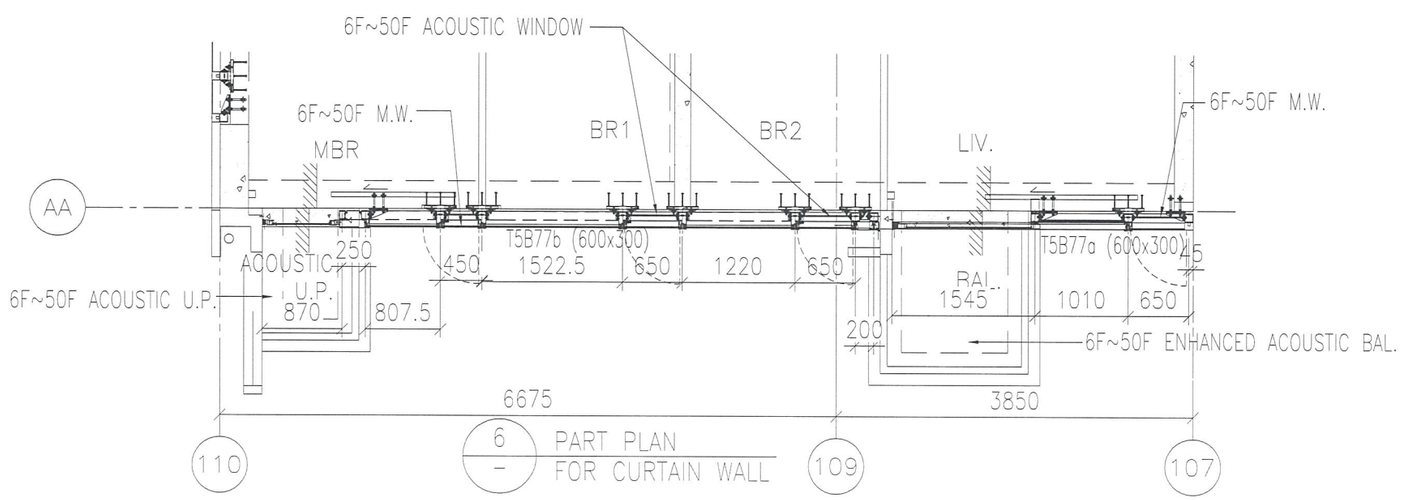


6 / – PART PLAN FOR CURTAIN WALL

圖號：837-CW-2505




1/– PART ELEVATION FOR CURTAIN WALL

T5CW JK-1

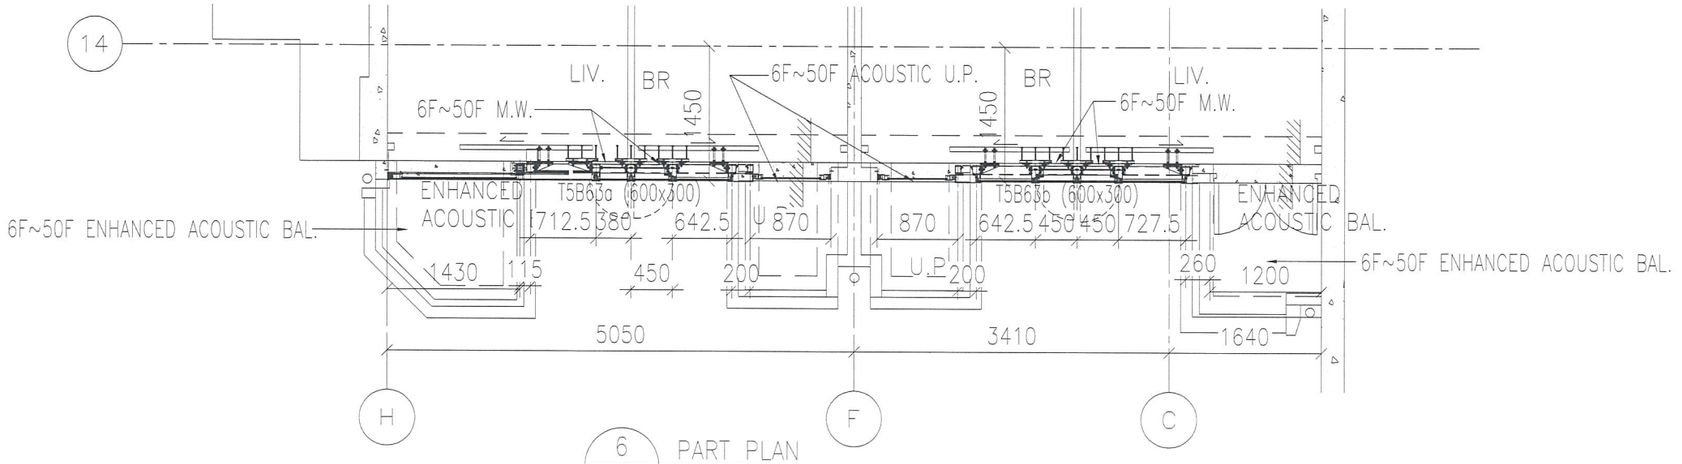


6/– PART PLAN FOR CURTAIN WALL

圖號：837-CW-2506

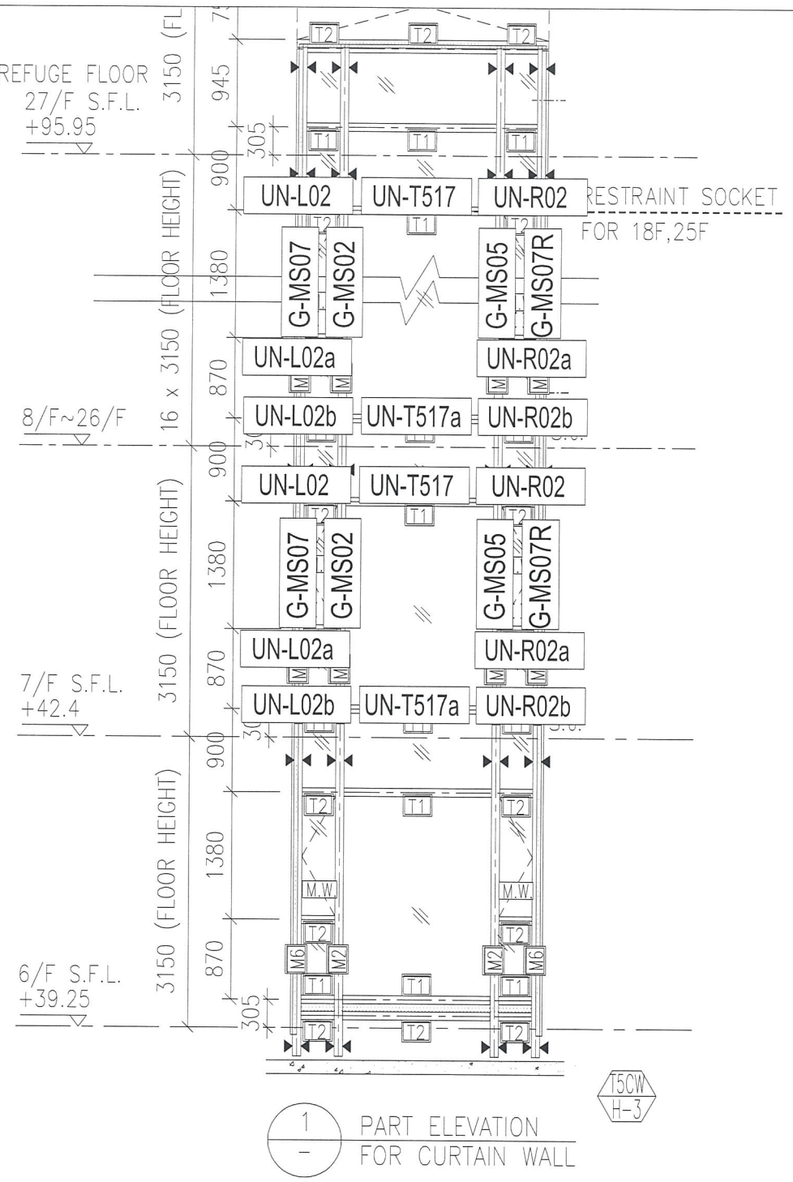


1 — PART ELEVATION FOR CURTAIN WALL

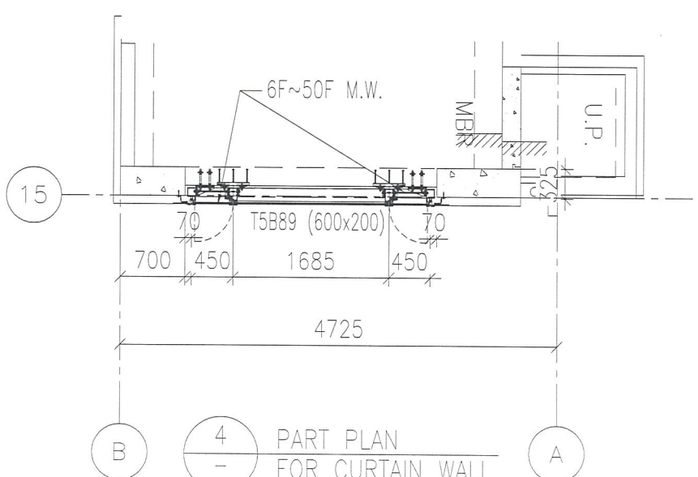

4 — PART PLAN FOR CURTAIN WALL

圖號：837-CW-2507

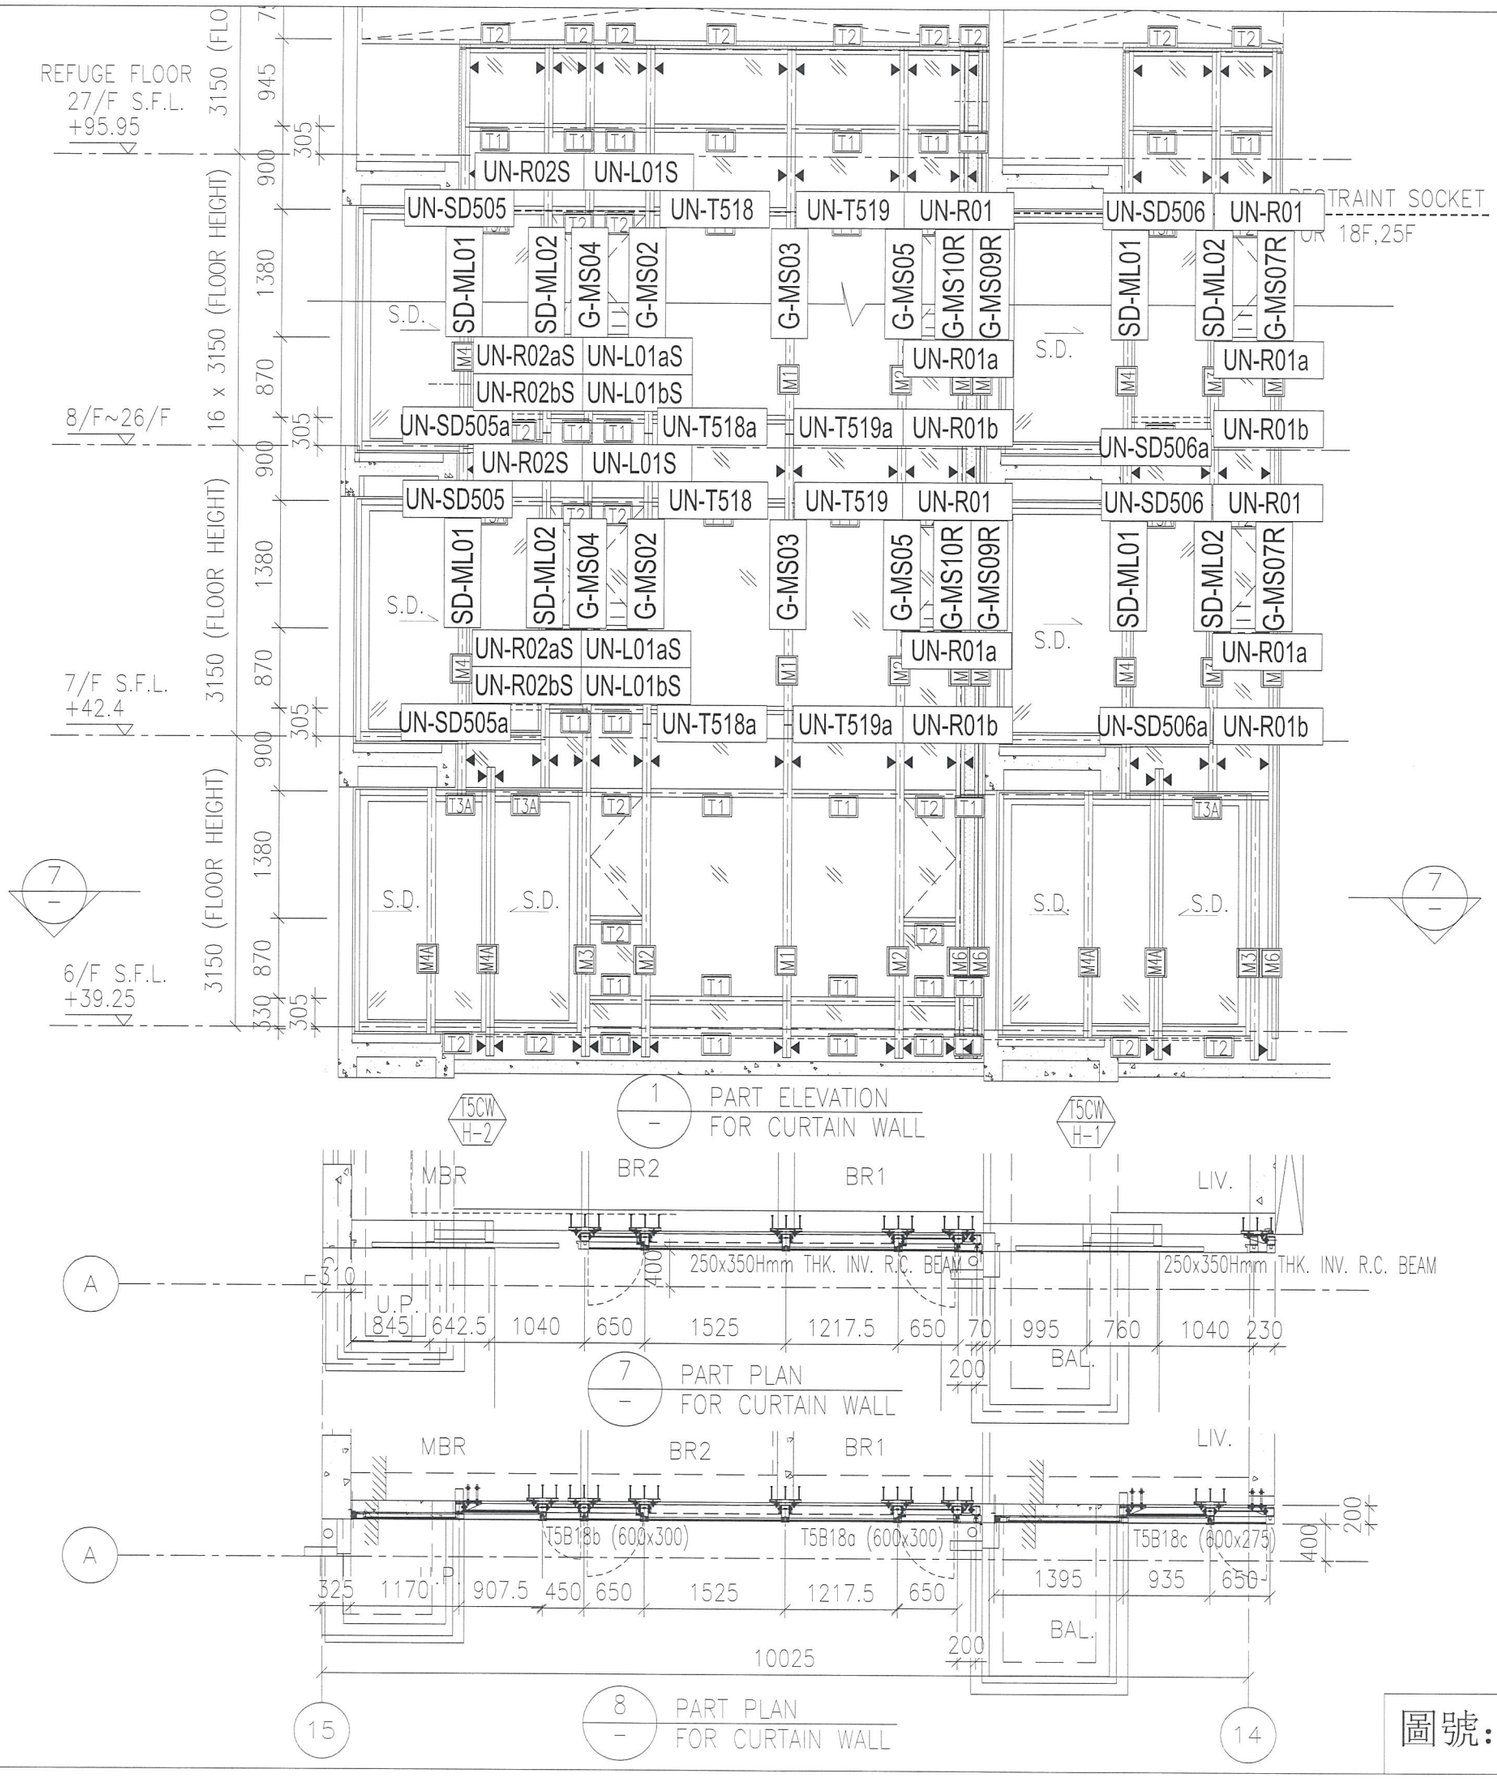

圖號：837-CW-2508

REFUGE FLOOR
27/F S.F.L.
+95.95

8/F~26/F

7/F S.F.L.
+42.4

6/F S.F.L.
+39.25

3150 (FLOOR HEIGHT)
16 x 3150 (FLOOR HEIGHT)
3150 (FLOOR HEIGHT)
3150 (FLOOR HEIGHT)

900 555 750 945 305 900 1380 870 330 305

RESTRAINT SOCKET
FOR 18F,25F

UN-L01 UN-SD507R UN-L01 UN-T520 UN-SD508R UN-L02
UN-SD509 UN-R02 UN-T521 UN-R01
UN-SD510 UN-R01
G-MS07 SD-MR01 SD-MR02 G-MS08 G-MS02 G-MS01 SD-MR01 SD-MR02
SD-ML01 SD-ML02 G-MS06 G-MS05 G-MS08R
G-MS07R
UN-L01a UN-L02a UN-L02b UN-R02a UN-R01a UN-R01b
UN-L01b UN-T520a UN-SD508aR UN-R02b UN-T521a UN-SD509a UN-SD507aR UN-SD510a
S.D.
M6 M3 M4 M2 M4A T1 T2 T3A

T5CW G-2 T5CW G-1 T5CW F-2 T5CW F-1 BR

1 / – PART ELEVATION FOR CURTAIN WALL

LIV. BR MBR MBR LIV.


T5B16c (600x300) T5B16b (600x300) T5B16a (600x300)
T5B16d (600x300)
650 885 1370 BAL. 650 1042.5 450 U.P. U.P. 767.5 1170 1170 767.5 450 1117.5 650 1370 935 650 BAL.
2750 4550 4900 3000

A

13 12 9 7 6

7 / – PART PLAN FOR CURTAIN WALL


圖號：837-CW-2509

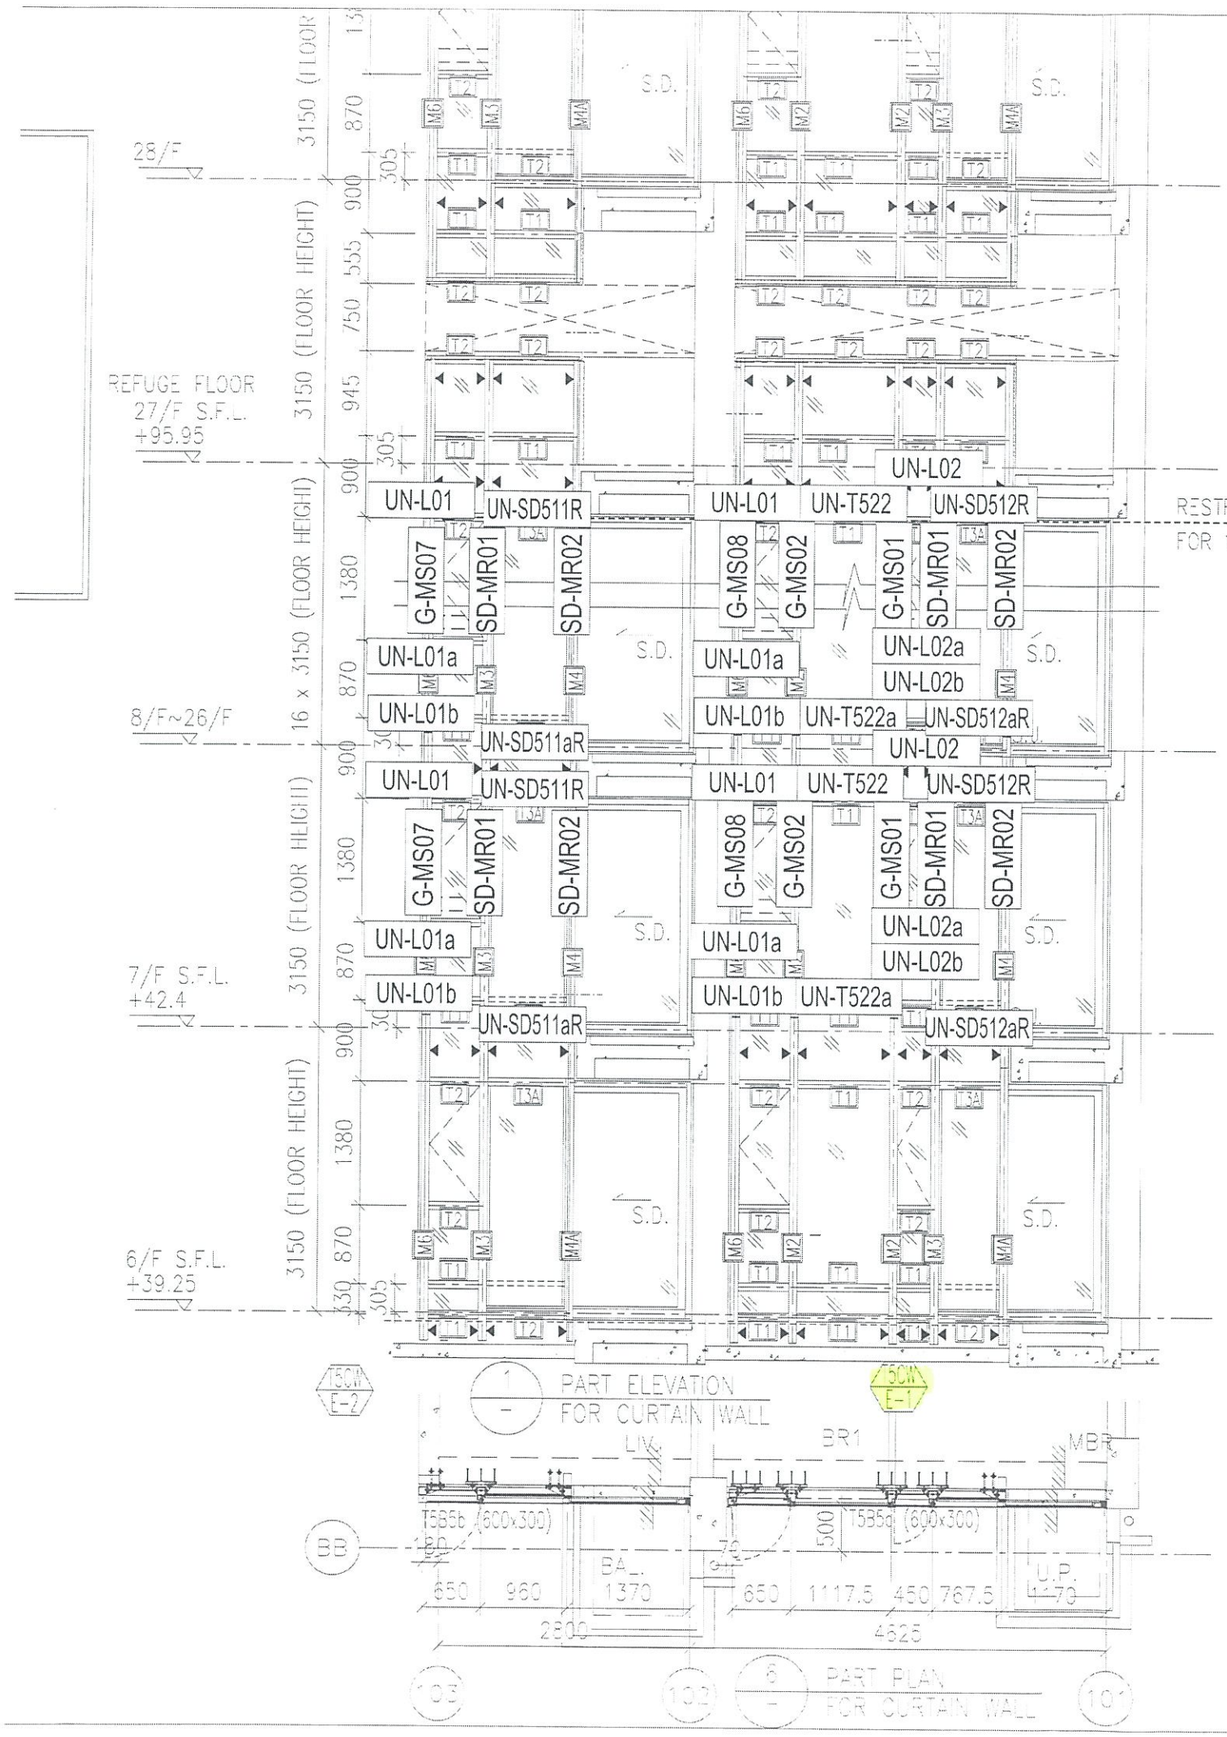

T5CW
E-1

★此幕牆有部份位置有纵金梃不能安裝(工人篤),但現時未知準確位置,故暫時T5CW, E-1整幅幕牆在橫料先不要來地盤,稍後會通知裝能來的確實在橫料。

圖號：837-CW-2510

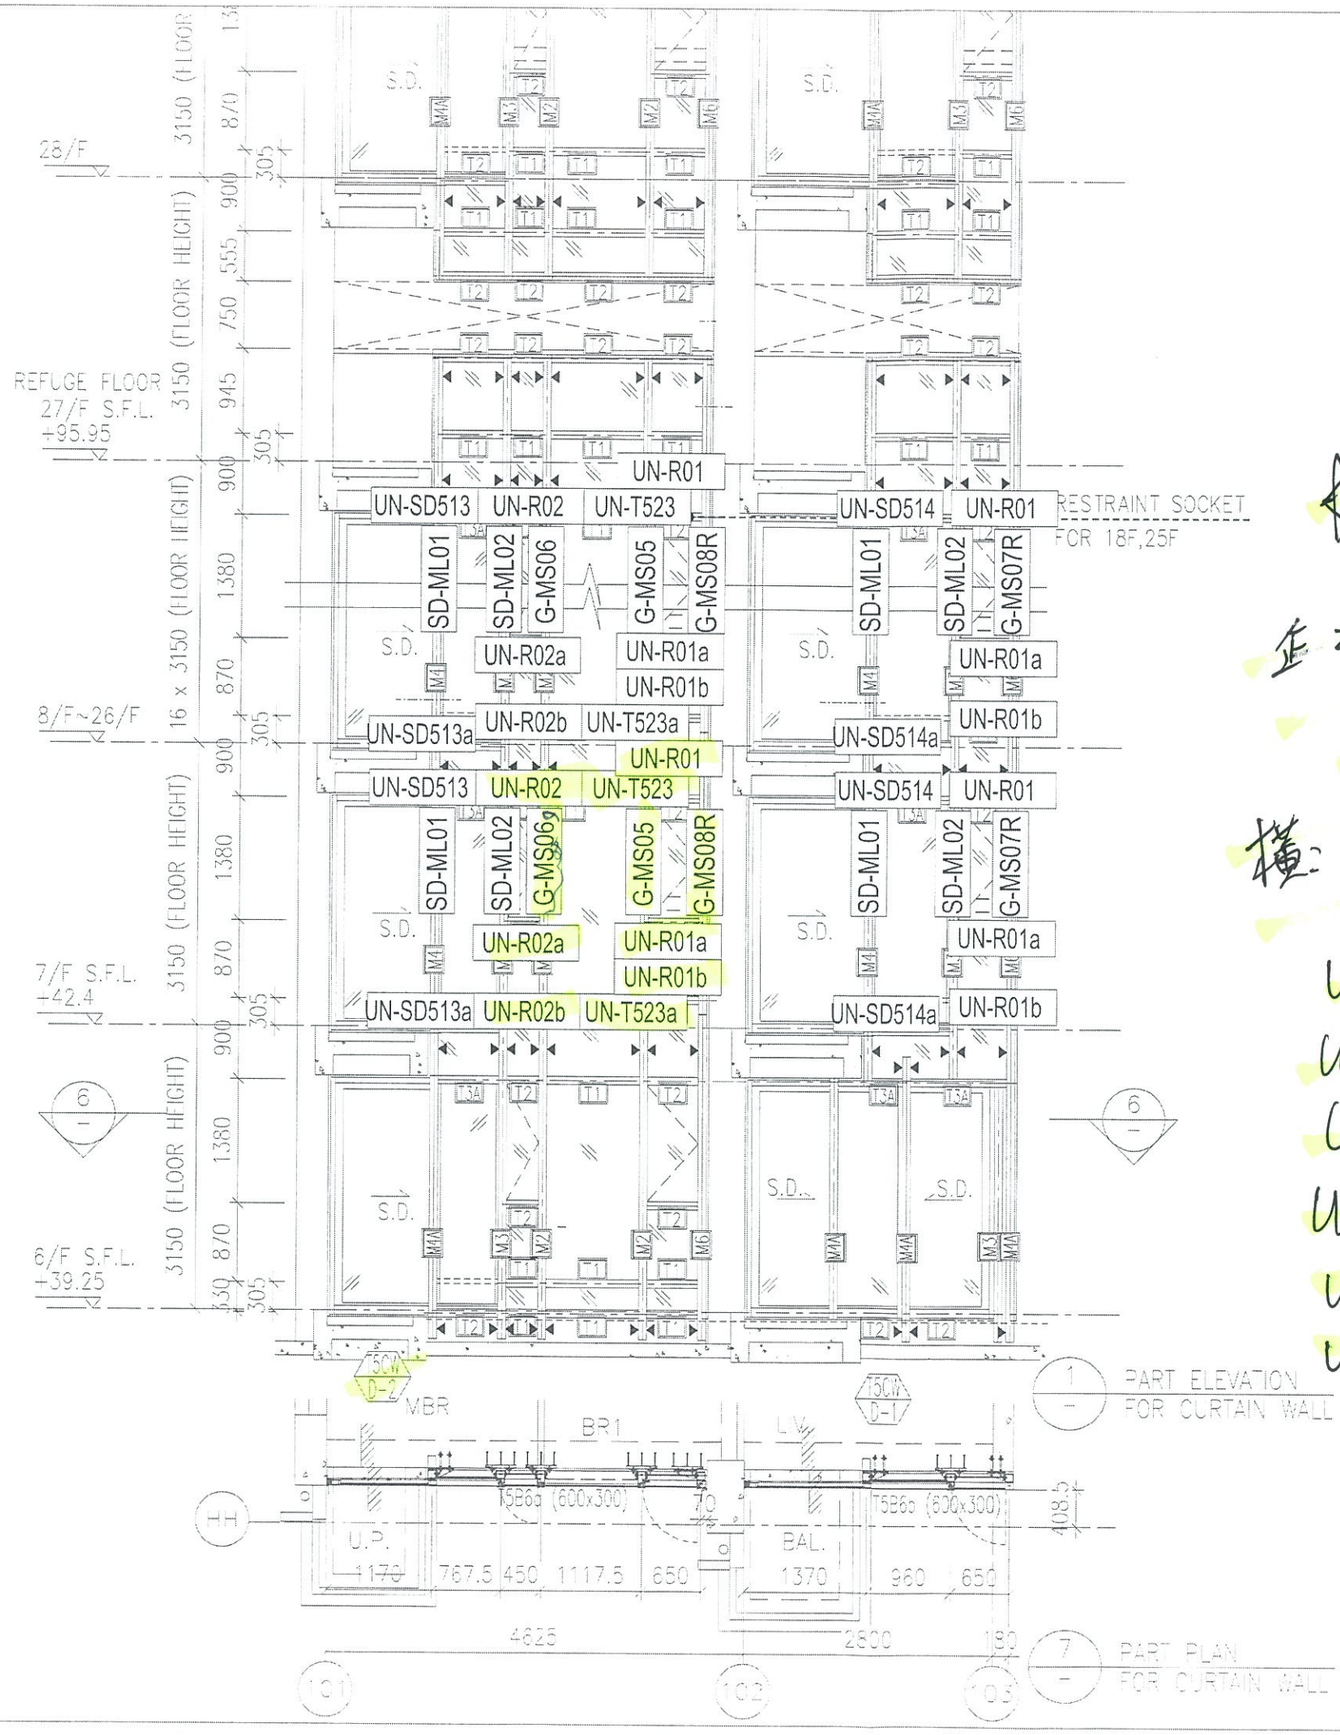

T5Cw
D-2

冰本餐位置

~~不能窗~~能生產，但不要急到地盤，暫定6月，會另行通知！

直：G-MS05
G-MS06
G-MS08R

橫：UN-R02
UN-R02a
UN-R02b
UN-T523
UN-T523a
UN-R01
UN-R01a
UN-R01b

圖號：837-CW-2511a

REFUGE FLOOR
27/F S.F.L.
+95.95

22/F~26/F

8/F~21/F

7/F S.F.L.
+42.4

6/F S.F.L.
+39.25

4 x 3150 (FLOOR HEIGHT)

12 x 3150 (FLOOR HEIGHT)

3150 (FLOOR HEIGHT)

RESTRAINT SOCKET FOR 25F

RESTRAINT SOCKET FOR 18F

UN-L01 UN-SD515R UN-L01 UN-T524

UN-L01a UN-L01b UN-SD515aR UN-L01a UN-L01b UN-T524a

UN-L01 UN-SD515R UN-L01 UN-T524

UN-L01a UN-L01b UN-SD515aR UN-L01a UN-L01b UN-T524a

UN-R01S UN-L02S UN-SD518 UN-R02S UN-L01S UN-T525 UN-T526 UN-T527

UN-R02aS UN-L01aS UN-R01aS UN-L02aS UN-R01bS UN-L02bS

UN-SD518a UN-R02bS UN-L01bS UN-T525a UN-T526a UN-T527a

UN-R02 UN-SD516 UN-SD517R

UN-R02a UN-R02b UN-SD516a UN-SD517aR

G-MS07 SD-MR01 SD-MR02 G-MS09 G-MS10 G-MS02 G-MS09AR G-MS09R G-MS10AR SD-ML01 SD-ML03(9F) SD-ML02 SD-ML04(9F) SD-MR01A SD-MR02 G-MS03 G-MS05 G-MS04 G-MS13R

S.D. F.D. M.W.(FOR 10F~21F) F.D.(FOR 10F~21F) S.J.

1 PART ELEVATION FOR CURTAIN WALL

T5CW C-1 T5CW A-3

LIV. BR BR1 BR2 MBR BAL. RAI

8F~26F M.W. 7F~28F ACOUSTIC WINDOW 6F~28F ACOUSTIC WINDOW 6F~21F M.W. 6F~21F ACOUSTIC U.P.

T5B25a (600x300) T5B25b (600x300) T5B25c (600x300) T5B25d (600x300)

U.P. 300 250 U.P. AC870 STC

45 650 885 1570 200 650 1160 200 870 792.5 450 989 1486 1545 1480 450 650 1582.5 1582.5 650 450 1107.5

5425 5300 3500 4240 3400

ACOUSTIC U.P.(10F~21F)
U.P.(7F~9F S.D.)

10F~21F M.W.

8F~26F ACOUSTIC BAL.

E G J M P Q


LOW ZONE

圖號：837-CW-2512

*注意:

1："SD-ML"開頭代表左SD門位主企料
2："SD-MR"開頭代表右SD門位主企料
3："G-MS"開頭代表幕墻位主企料
4："UN-SD"開頭代表SD門位用主橫料
5："UN-T"開頭代表梗窗位用主橫料
6："UN-L"開頭代表SHL生窗位用主橫料料
7："UN-R"開頭代表SHR生窗位用主橫料

註明：依據EI/9536E新增（原此位SD門，現修改成FD和梗窗）

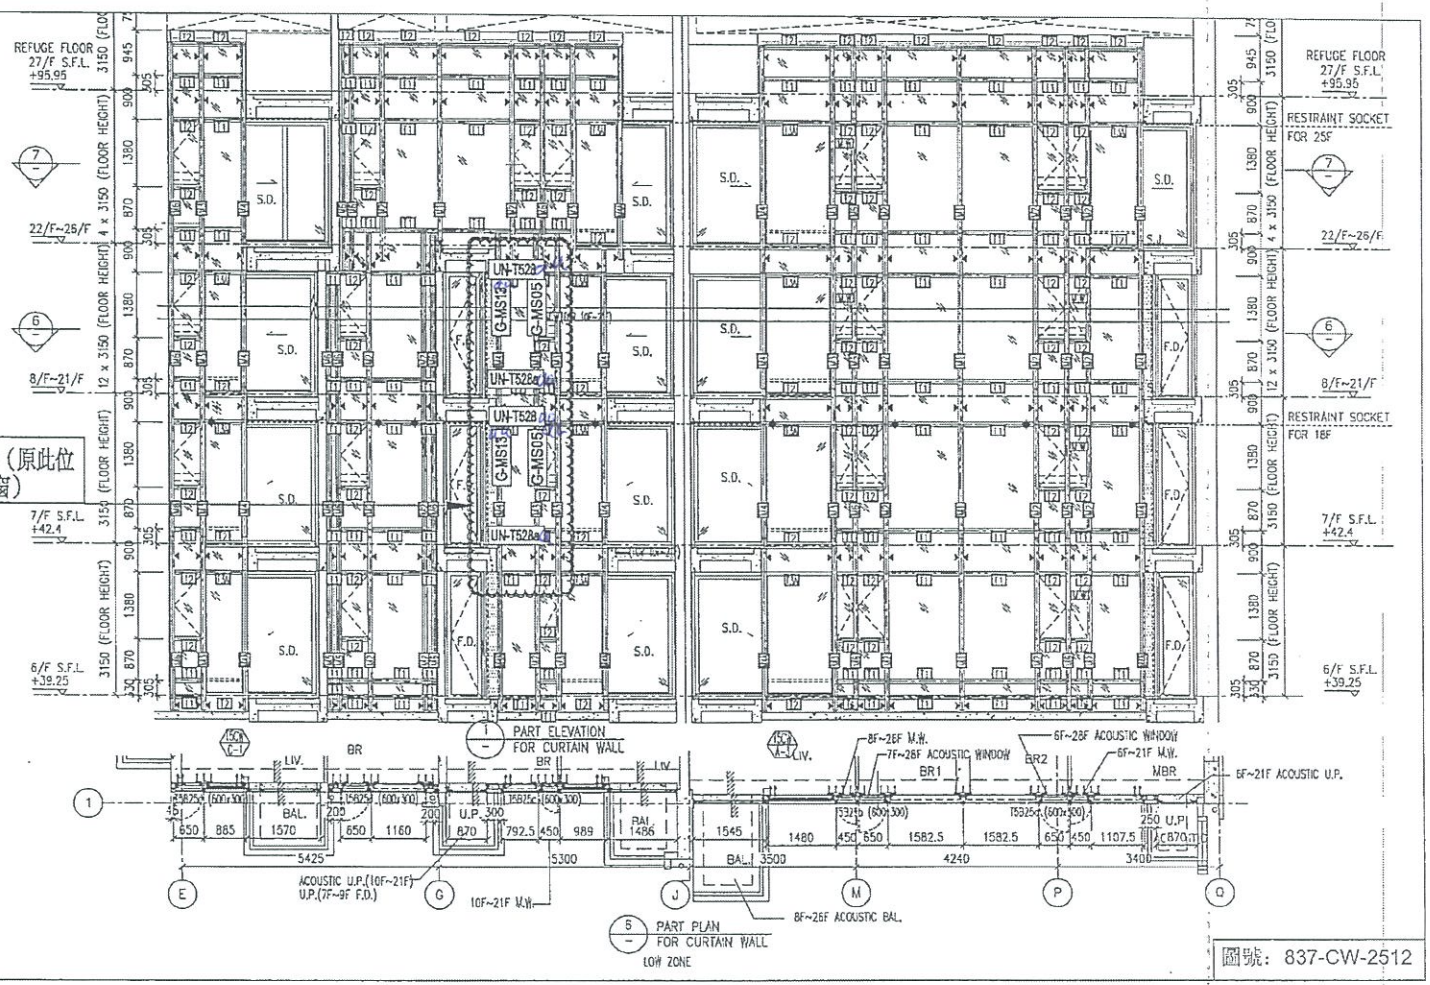

圖號：837-CW-2512