美 特 鋁 質 有 限 公 司
MIDI ALUMINIUM FABRICATOR LTD.

工程指示 / 要求簡箋(E.I.)

工程指示編號：**EI / 0206 / 19** 修改版次：**-**

工程編號 ：**J - 837** 工程名稱 ：觀塘裕民坊

工程項目 ：幕牆 大貨(T2)(標準層 10-25,29-52/F)(死牆二合一款)

收件人 ：生統/ 永林 發件人 ： **Eric Liu** 日 期 ：**01/02/2019**

☐要求提供 / ☐確認 事項 ：

( ) 初步鋁料 **B.M.** ( ) 加工拆圖，然後生產 ( ) 尺寸表

( ) 正式鋁料 **B.M.** ( ) 技術上資料 / 指示 ( ) 報價

( ) 配件 **B.M.** ( ) 樣辦或貨品說明書 ( ) 分判合約

( ) 其他 ：_____

內容 ：

以免混亂，現整合 EI0015 及 EI0144，改用此 EI 為準

請按加工圖生產幕牆鋁料送到地盤安裝(T2)(標準層)(10-25,29-52/F)

請留意:

1) 按 MO 生產(EI9959A)

2) 10-12/F 企料(死牆二合一款)，已在 EI0144 生產，不需重複生產，只生產接料及配套

3) 10-12/F 副框及批角料，已在 EI0164 批出，未生產請按此版加工圖生產

4) T2CW/B-2 因沙機位置，現場安裝不了，所以請不要來料地盤，詳細跟後頁位置圖(2206)

謝謝！

請在 **2019/ 2 / 28** 前完成上列要求。

附： **10** 頁圖登，**221** 頁加工圖，**13** 頁位置圖

以上項目為:

☐ 原合約工程包 ☐ 原合約工程加 / 減賬 ☐ 新工程報價

原因 ：-

分發東莞各部門 ：

( )生產技術總監☐連附件 (✓)技術部 ☐連附件 永林 ( )生產部 ☐連附件 ( )機械設計部☐連附件

( )採購部 ☐連附件 (✓)生產統籌部☐連附件 梅

( )質檢部 ☐連附件 ( )會計部 ☐連附件 ( )報關組 ☐連附件 ( )其他 楊榮輝 ☐連附件

分發其他分判：

( ) 王禮秋 ☐連附件

分發香港各部門 ：

( )行政部☐連附件 ( )會計部☐連附件 ( )統籌部☐連附件 (✓)工程部地盤科文 ☐連附件 煥勇

( )採購部☐連附件 ( )QS 部 ☐連附件 ( )維修部☐連附件 ( )其他 _____☐連附件

傳遞編號： 發件人簽署：

HK 0341 /19 項目經理簽署：

E29959A 參考用

CW 鋁料(企料, 橫料, 鋁碼, 鐵碼, 防水片, 棉插) 22/11/2018

		T2	T5	T3	T1
45		R/F			
44	55/F	29/06/2019			
43	53/F	28/06/2019	R/F		
42	52/F	27/06/2019	27/06/2019	R/F	
41	51/F	24/06/2019	25/06/2019	26/06/2019	R/F
40	50/F	21/06/2019	21/06/2019	22/06/2019	22/06/2019
39	49/F	17/06/2019	18/06/2019	19/06/2019	20/06/2019
38	48/F	12/06/2019	13/06/2019	14/06/2019	15/06/2019
37	47/F	06/06/2019	08/06/2019	10/06/2019	11/06/2019
36	46/F	01/06/2019	03/06/2019	04/06/2019	05/06/2019
35	45/F	28/05/2019	29/05/2019	30/05/2019	31/05/2019
34	43/F	23/05/2019	24/05/2019	25/05/2019	27/05/2019
33	42/F	18/05/2019	20/05/2019	21/05/2019	22/05/2019
32	41/F	14/05/2019	15/05/2019	16/05/2019	17/05/2019
31	40/F	08/05/2019	09/05/2019	10/05/2019	11/05/2019
30	39/F	03/05/2019	04/05/2019	06/05/2019	07/05/2019
29	38/F	27/04/2019	29/04/2019	30/04/2019	02/05/2019
28	37/F	23/04/2019	24/04/2019	25/04/2019	26/04/2019
27	36/F	15/04/2019	16/04/2019	17/04/2019	18/04/2019
26	35/F	10/04/2019	11/04/2019	12/04/2019	13/04/2019
25	33/F	04/04/2019	06/04/2019	08/04/2019	09/04/2019
24	32/F	30/03/2019	01/04/2019	02/04/2019	03/04/2019
23	31/F	26/03/2019	26/03/2019	27/03/2019	29/03/2019
22	30/F	21/03/2019	22/03/2019	23/03/2019	25/03/2019
21	29/F	16/03/2019	18/03/2019	19/03/2019	20/03/2019
20	28/F	12/03/2019	13/03/2019	14/03/2019	15/03/2019
19	27/F	07/03/2019	08/03/2019	09/03/2019	11/03/2019
18	26/F	07/03/2019	08/03/2019	09/03/2019	11/03/2019
17	25/F	02/03/2019	04/03/2019	05/03/2019	06/03/2019
16	23/F	26/02/2019	27/02/2019	28/02/2019	01/03/2019
15	22/F	21/02/2019	22/02/2019	23/02/2019	25/02/2019
14	21/F	16/02/2019	18/02/2019	19/02/2019	20/02/2019
13	20/F	12/02/2019	13/02/2019	14/02/2019	15/02/2019
12	19/F	29/01/2019	30/01/2019	31/01/2019	11/02/2019
11	18/F	24/01/2019	25/01/2019	26/01/2019	28/01/2019
10	17/F	19/01/2019	21/01/2019	22/01/2019	23/01/2019
9	16/F	15/01/2019	16/01/2019	17/01/2019	18/01/2019
8	15/F	10/01/2019	11/01/2019	12/01/2019	14/01/2019
7	12/F	05/01/2019	07/01/2019	08/01/2019	09/01/2019
6	11/F	31/12/2018	02/01/2019	03/01/2019	04/01/2019
5	10/F	24/12/2018	27/12/2018	28/12/2018	29/12/2018
4	9/F	12/12/2018	15/12/2018	19/12/2018	22/12/2018
3	8/F	11/12/2018	14/12/2018	18/12/2018	21/12/2018
2	7/F	10/12/2018	13/12/2018	17/12/2018	20/12/2018
1	6/F	24/12/2018	27/12/2018	28/12/2018	29/12/2018

M05

M04

M03

M02

M01

	T2	T5	T3	T1
(層)	44	42	41	40

美特鋁質有限公司
MIDI Aluminium Fabricator Ltd.

QF005/8

圖則登記表
DRAWING REGISTER

工程名稱 Project Title:	觀塘裕民坊 (T2座)10F~25F,29F~52F 框架式幕墙 （主企+主橫+部分小配料拆圖）
工程編號 Project No:	J-837

分發予 Distributed To

接收日期 Receiving Date (適用於客戶圖則)									
年									
月									
日									

發出日期 Issued Date									
年	19	19	19						
月	01	01	01						
日	03	08	25						

	圖則編號 Drg. No.	圖則名稱 Drawing Title	修訂編號 Revision No.								
1	SD-ML01	SD中企（外凹）加工圖	-	-	A						
2	SD-ML02	雙生企加工圖	-	-	A						
3	SD-ML02A	雙生企加工圖	-	-	-						
4	SD-MR01	雙生企加工圖	-	-	-						
5	SD-MR02	SD中企（外凹）加工圖	-	-	A						
6	SD-MR03	雙生企加工圖	-	-	-						
7	G-MS01	生梗企加工圖	-	-	-						
8	G-MS02	生梗企加工圖	-	-	A						
9	G-MS03	雙梗企加工圖	-	-	-						
10	G-MS04	雙生企1加工圖	-	-	A						
11	G-MS05	生梗企加工圖	-	-	A						
12	G-MS06	生梗企加工圖	-	-	-						
13	G-MS07	雙生企1加工圖	-	-	-						
14	G-MS07R	雙生企1加工圖	-	-	-						
15	G-MS08	雙生企1加工圖	-	-	-						
16	G-MS08R	雙生企1加工圖	-	-	-						
17	G-MS09	雙生企1加工圖	-	-	-						
18	G-MS10	雙生企1加工圖	-	-	-						
19	G-MS10R	雙生企1加工圖	-	-	-						
20	G-MS09R	雙生企1加工圖	-	-	-						
21	G-MS11	生梗企加工圖	-	-	-						
22	G-MS11R	生梗企加工圖	-	-	-						
23	G-MS12	雙生企1加工圖	-	-	-						
24	UN-SD201	SD門頂橫（SD門用）	-	-	-						
25	UN-SD201-1	SD門頂橫（SD門用）（數據表）	-	-	A						

圖則登記表
DRAWING REGISTER

工程名稱 Project Title:	觀塘裕民坊 (T2座)10F~25F,29F~52F 框架式幕墙 （主企+主橫+部分小配料拆圖）
工程編號 Project No:	J-837

分發予 Distributed To

	接收日期 Receiving Date (適用於客戶圖則)									
年										
月										
日										

	發出日期 Issued Date									
年	19	19	19							
月	01	01	01							
日	03	08	25							

	圖則編號 Drg. No.	圖則名稱 Drawing Title	修訂編號 Revision No.								
26	UN-SD201(D)	SD門頂橫（SD門用）	-	-	A						
27	UN-SD201(D)-1	SD門頂橫（SD門用）（數據表）	-	-	A						
28	UN-SD202R	SD門頂橫（SD門用）	-	-	-						
29	UN-SD202R-1	SD門頂橫（SD門用）（數據表）	-	-	A						
30	UN-SD202R(D)	SD門頂橫（SD門用）	-	-	A						
31	UN-SD202R(D)-1	SD門頂橫（SD門用）（數據表）	-	-	A						
32	UN-SD201a	生梗橫料（SD門用）	-	-	A						
33	UN-SD202aR	生梗橫料（SD門用）	-	-	A						
34	UN-T201	雙梗橫料(外凸)（梗窗用）	-	-	-						
35	UN-T201-1	雙梗橫料(外凸)（數據表）	-	-	A						
36	UN-T201(D)	雙梗橫料(外凸)（梗窗用）	-	-	A						
37	UN-T201(D)-1	雙梗橫料(外凸)（數據表）	-	-	A						
38	UN-T201a	雙梗橫料(外凸)（梗窗用）	-	-	-						
39	UN-T201a-1	雙梗橫料(外凸)（數據表）	-	-	A						
40	UN-L01	生梗橫料（生窗用）	-	-	A						
41	UN-L01a	生梗橫料（生窗用）	-	-	A						
42	UN-L01S	生梗橫料（生窗用）	-	-	A						
43	UN-L01aS	生梗橫料（生窗用）	-	-	A						
44	UN-L02	生梗橫料（生窗用）	-	-	A						
45	UN-L02a	生梗橫料（生窗用）	-	-	A						
46	UN-L25S	生梗橫料（生窗用）	-	-	-						
47	UN-L25aS	生梗橫料（生窗用）	-	-	-						
48	UN-R01	生梗橫料（生窗用）	-	-	A						
49	UN-R01a	生梗橫料（生窗用）	-	-	A						
50	UN-R01S	生梗橫料（生窗用）	-	-	A						

圖則登記表
DRAWING REGISTER

工程名稱 Project Title:	觀塘裕民坊 (T2座)10F~25F,29F~52F 框架式幕墙 （主企+主橫+部分小配料拆圖）
工程編號 Project No:	J-837

分發予 Distributed To

	接收日期 Receiving Date (適用於客戶圖則)									
年										
月										
日										

	發出日期 Issued Date									
年	19	19	19							
月	01	01	01							
日	03	08	25							

圖則編號 Drg. No.	圖則名稱 Drawing Title		修訂編號 Revision No.								
UN-R01aS	生梗橫料（生窗用）	51	-	-	A						
UN-R02	生梗橫料（生窗用）	52	-	-	A						
UN-R02a	生梗橫料（生窗用）	53	-	-	A						
UN-R02S	生梗橫料（生窗用）	54	-	-	A						
UN-R02aS	生梗橫料（生窗用）	55	-	-	A						
UN-R16	生梗橫料（生窗用）	56	-	-	A						
UN-R16a	生梗橫料（生窗用）	57	-	-	A						
UN-R25	生梗橫料（生窗用）	58	-	-	-						
UN-R25a	生梗橫料（生窗用）	59	-	-	-						
UN-R24S	生梗橫料（生窗用）	60	-	-	A						
UN-R24aS	生梗橫料（生窗用）	61	-	-	A						
UN-L01b	雙梗橫料（外凸）	62	-	-	-						
UN-L01b-1	雙梗橫料（外凸）（數據表）	63	-	-	A						
UN-L01bS	雙梗橫料（外凸）	64	-	-	-						
UN-L01bS-1	雙梗橫料（外凸）（數據表）	65	-	-	A						
UN-L02b	雙梗橫料（外凸）	66	-	-	-						
UN-L02b-1	雙梗橫料（外凸）（數據表）	67	-	-	A						
UN-L25bS	雙梗橫料（外凸）	68	-	-	-						
UN-R01b	雙梗橫料（外凸）	69	-	-	-						
UN-R01b-1	雙梗橫料（外凸）（數據表）	70	-	-	A						
UN-R01bS	雙梗橫料（外凸）	71	-	-	-						
UN-R01bS-1	雙梗橫料（外凸）（數據表）	72	-	-	A						
UN-R02b	雙梗橫料（外凸）	73	-	-	-						
UN-R02b-1	雙梗橫料（外凸）（數據表）	74	-	-	A						
UN-R02bS	雙梗橫料（外凸）	75	-	-	A						

圖則登記表
DRAWING REGISTER

工程名稱 Project Title:	觀塘裕民坊 (T2座)10F~25F,29F~52F 框架式幕墙 （主企+主橫+部分小配料拆圖）
工程編號 Project No:	J-837

分發予 Distributed To

	接收日期 Receiving Date (適用於客戶圖則)									
年										
月										
日										

	發出日期 Issued Date									
年	19	19	19							
月	01	01	01							
日	03	08	25							

圖則編號 Drg. No.	圖則名稱 Drawing Title		修訂編號 Revision No.							
UN-R16b	雙梗橫料（外凸）	76	-	-	A							
UN-R25b	雙梗橫料（外凸）	77	-	-	-							
UN-R24bS	雙梗橫料（外凸）	78	-	-	A							
ZX-XC01	玻璃扣蓋加工圖	79	-	A	B							
ZX-XC01R	玻璃扣蓋加工圖	80	-	A	B							
ZX-XY01	玻璃扣蓋加工圖	81	-	A	B							
ZX-XY01R	玻璃扣蓋加工圖	82	-	A	B							
UN-AM1a	單玻插線加工圖	83	-	-	-							
UN-AM1a-1	單玻插線加工圖（數據表）	84	-	-	A							
UN-AM1aR	單玻插線加工圖	85	-	-	-							
UN-AM1aR-1	單玻插線加工圖（數據表）	86	-	-	A							
UN-AM1b	單玻插線加工圖	87	-	-	-							
UN-AM1b-1	單玻插線加工圖（數據表）	88	-	-	A							
UN-AM1bR	單玻插線加工圖	89	-	-	-							
UN-AM1bR-1	單玻插線加工圖（數據表）	90	-	-	A							
UN-HM1	單玻插線加工圖	91	-	-	A							
UN-HM201	單玻插線加工圖	92	-	-	A							
UN-HM201S	單玻插線加工圖	93	-	-	A							
UN-DM1a	生梗企單玻加工圖	94	-	A	-							
UN-DM1a-1	生梗企單玻加工圖（數據表）	95	-	-	A							
UN-DM1aR	生梗企單玻加工圖	96	-	A	-							
UN-DM1aR-1	生梗企單玻加工圖（數據表）	97	-	-	A							
UN-DM1b	生梗企單玻加工圖	98	-	A	-							
UN-DM1b-1	生梗企單玻加工圖（數據表）	99	-	-	A							
UN-DM1bR	生梗企單玻加工圖	100	-	A	-							

圖則登記表
DRAWING REGISTER

工程名稱 Project Title:	觀塘裕民坊 (T2座)10F~25F,29F~52F 框架式幕墙 （主企+主橫+部分小配料拆圖）
工程編號 Project No:	J-837

接收日期 Receiving Date (適用於客戶圖則)

年										
月										
日										

分發予 Distributed To

年	
月	
日	

發出日期 Issued Date

年	19	19	19							
月	01	01	01							
日	03	08	25							

圖則編號 Drg. No.	圖則名稱 Drawing Title		修訂編號 Revision No.								
UN-DM1bR-1	生梗企單玻加工圖（數據表）	101	-	-	A						
UN-DM1d	生梗企單玻加工圖	102	-	A	-						
UN-DM1d-1	生梗企單玻加工圖（數據表）	103	-	-	A						
UN-DM1dR	生梗企單玻加工圖	104	-	A	-						
UN-DM1dR-1	生梗企單玻加工圖（數據表）	105	-	-	A						
UN-SM1	生梗企雙玻加工圖	106	-	A	-						
UN-SM1-1	生梗企雙玻加工圖（數據表）	107	-	-	-						
UN-SM1R	生梗企雙玻加工圖	108	-	A	-						
UN-SM1R-1	生梗企雙玻加工圖（數據表）	109	-	-	-						
ZS-U01	SD中柱底座加工圖	110	-	-	-						
ZS-U01R	SD中柱底座加工圖	111	-	-	-						
TD-M05	SD中柱底座加工圖	112	-	-	-						
TD-M05R	SD中柱底座加工圖	113	-	-	-						
UN-SE1	雙生托加工圖	114	-	-	-						
UN-SE1R	雙生托加工圖	115	-	-	-						
LJ-C01	鋁角加工圖	116	-	-	-						
LJ-C01R	鋁角加工圖	117	-	-	-						
LJ-C01a	鋁角加工圖	118	-	-	-						
LJ-C01aR	鋁角加工圖	119	-	-	-						
LJ-C02	鋁角加工圖	120	-	-	-						
LJ-C02R	鋁角加工圖	121	-	-	-						
LJ-C02a	鋁角加工圖	122	-	-	-						
LJ-C02aR	鋁角加工圖	123	-	-	-						
LJ-C03	鋁角加工圖	124	-	-	-						
LJ-C03R	鋁角加工圖	125	-	-	-						

圖則登記表
DRAWING REGISTER

工程名稱 Project Title:	觀塘裕民坊 (T2座)10F~25F,29F~52F 框架式幕墙 （主企+主橫+部分小配料拆圖）
工程編號 Project No:	J-837

分發予 Distributed To

	接收日期 Receiving Date (適用於客戶圖則)									
年										
月										
日										

	發出日期 Issued Date									
年	19	19	19							
月	01	01	01							
日	03	08	25							

圖則編號 Drg. No.	圖則名稱 Drawing Title		修訂編號 Revision No.								
SZ-Y01	鋁角加工圖	126	-	-	-						
SZ-Y01R	鋁角加工圖	127	-	-	-						
UN-HT1	背板托角加工圖	128	-	-	-						
UN-HT1-1	背板托角加工圖（數據表）	129	-	-	A						
UN-HT201	背板托角加工圖	130	-	-	-						
UN-HT201-1	背板托角加工圖（數據表）	131	-	-	A						
UN-HT201S	背板托角加工圖	132	-	-	A						
UN-HT1a	背板托角加工圖	133	-	-	-						
UN-HT1a-1	背板托角加工圖（數據表）	134	-	-	A						
UN-HT201a	背板托角加工圖	135	-	-	-						
UN-HT201a-1	背板托角加工圖（數據表）	136	-	-	A						
UN-HT201aS	背板托角加工圖	137	-	-	A						
UN-LC1	欄河槽加工圖	138	-	A	-						
UN-LC2	欄河槽加工圖	139	-	A	-						
SC-AL02	鋁角加工圖	140	-	A	-						
SC-AL03	鋁角加工圖	141	-	-	-						
SC-AL04	鋁角加工圖	142	-	-	-						
SC-AL05	鋁巴加工圖	143	-	-	-						
Z-A01	Z字碼加工圖	144	-	-	-						
W-TX1	雙梗企套芯加工圖	145	-	-	-						
W-TX2	生梗企套芯加工圖	146	-	-	-						
W-TX2R	生梗企套芯加工圖	147	-	-	-						
W-TX3	雙生企套芯加工圖	148	-	-	-						
CW-JT01	膠條安裝位置圖	149	-	-	A						
CW-JT02	膠條安裝位置圖	150	-	-	A						

圖則登記表
DRAWING REGISTER

工程名稱 Project Title:	觀塘裕民坊 (T2座)10F~25F,29F~52F 框架式幕墙 （主企+主橫+部分小配料拆圖）
工程編號 Project No:	J-837

接收日期 Receiving Date (適用於客戶圖則)

年										
月										
日										

分發予 Distributed To

發出日期 Issued Date

年	19	19	19							
月	01	01	01							
日	03	08	25							

圖則編號 Drg. No.	圖則名稱 Drawing Title		修訂編號 Revision No.								
J837-CW-2201	安裝位置圖	151	-	-	A							
J837-CW-2202	安裝位置圖	152	-	-	A							
J837-CW-2203	安裝位置圖	153	-	-	A							
J837-CW-2204	安裝位置圖	154	-	-	A							
J837-CW-2205	安裝位置圖	155	-	-	A							
J837-CW-2206	安裝位置圖	156	-	-	A							
J837-CW-2207	安裝位置圖	157	-	-	A							
J837-CW-2208	安裝位置圖	158	-	-	A							
J837-CW-2209	安裝位置圖	159	-	-	A							
J837-CW-2210	安裝位置圖	160	-	-	A							
J837-CW-2211	安裝位置圖	161	-	-	A							
J837-CW-2212	安裝位置圖	162	-	-	A							
J837-CW-2213	安裝位置圖	163	-	-	A							
G-MS13	生梗企加工圖	164	-	-	新增							
G-MS20	生梗企加工圖	165	-	-	新增							
G-MS21	雙生企1加工圖	166	-	-	新增							
G-MS22	生梗企加工圖	167	-	-	新增							
UN-E201	雙梗橫料（外凸）	168	-	-	新增							
UN-E201-1	雙梗橫料（外凸）（數據表）	169	-	-	新增							
UN-E201(D)	雙梗橫料（外凸）	170	-	-	新增							
UN-E201(D)-1	雙梗橫料（外凸）（數據表）	171	-	-	新增							
UN-E201a	雙梗橫料（外凸）	172	-	-	新增							
UN-E201a-1	雙梗橫料（外凸）（數據表）	173	-	-	新增							
UN-E202R	雙梗橫料（外凸）	174	-	-	新增							
UN-E202R-1	雙梗橫料（外凸）（數據表）	175	-	-	新增							

圖則登記表
DRAWING REGISTER

工程名稱 Project Title:	觀塘裕民坊 (T2座)10F~25F,29F~52F 框架式幕墙 （主企+主橫+部分小配料拆圖）
工程編號 Project No:	J-837

分發予 Distributed To	發出日期 Issued Date		
	年	19	19	19
	月	01	01	01
	日	03	08	25

圖則編號 Drg. No.	圖則名稱 Drawing Title		修訂編號 Revision No.									
UN-E202R(D)	雙梗橫料（外凸）	176	-	-	新增							
UN-E202R(D)-1	雙梗橫料（外凸）（數據表）	177	-	-	新增							
UN-E202aR	雙梗橫料（外凸）	178	-	-	新增							
UN-E202aR-1	雙梗橫料（外凸）（數據表）	179	-	-	新增							
UN-E217W	雙梗橫料（外凸）	180	-	-	新增							
UN-E217W-1	雙梗橫料（外凸）（數據表）	181	-	-	新增							
UN-E217W(D)	雙梗橫料（外凸）	182	-	-	新增							
UN-E217W(D)-1	雙梗橫料（外凸）（數據表）	183	-	-	新增							
UN-E217aW	雙梗橫料（外凸）	184	-	-	新增							
UN-E217aW-1	雙梗橫料（外凸）（數據表）	185	-	-	新增							
UN-L02S	生梗橫料	186	-	-	新增							
UN-L02aS	生梗橫料	187	-	-	新增							
UN-EL01	生梗橫料	188	-	-	新增							
UN-EL01a	生梗橫料	189	-	-	新增							
UN-EL01S	生梗橫料	190	-	-	新增							
UN-EL01aS	生梗橫料	191	-	-	新增							
UN-EL02	生梗橫料	192	-	-	新增							
UN-EL02a	生梗橫料	193	-	-	新增							
UN-EL02RS	生梗橫料	194	-	-	新增							
UN-EL02aRS	生梗橫料	195	-	-	新增							
UN-ER01	生梗橫料	196	-	-	新增							
UN-ER01a	生梗橫料	197	-	-	新增							
UN-ER01S	生梗橫料	198	-	-	新增							
UN-ER01aS	生梗橫料	199	-	-	新增							
UN-ER02	生梗橫料	200	-	-	新增							

圖則登記表
DRAWING REGISTER

工程名稱 Project Title:	觀塘裕民坊 (T2座)10F~25F,29F~52F 框架式幕墙 （主企+主橫+部分小配料拆圖）
工程編號 Project No:	J-837

接收日期 Receiving Date (適用於客戶圖則)

年										
月										
日										

分發予 Distributed To

發出日期 Issued Date

年	19	19	19							
月	01	01	01							
日	03	08	25							

圖則編號 Drg. No.	圖則名稱 Drawing Title		修訂編號 Revision No.								
UN-ER02a	生梗橫料	201	-	-	新增						
UN-ER16	生梗橫料	202	-	-	新增						
UN-ER16a	生梗橫料	203	-	-	新增						
UN-ER24RS	生梗橫料	204	-	-	新增						
UN-ER24aRS	生梗橫料	205	-	-	新增						
UN-L02bS	雙梗橫料（外凸）	206	-	-	新增						
UN-L02bS-1	雙梗橫料（外凸）（數據表）	207	-	-	新增						
UN-EL01b	雙梗橫料（外凸）	208	-	-	新增						
UN-EL01b-1	雙梗橫料（外凸）（數據表）	209	-	-	新增						
UN-EL01bS	雙梗橫料（外凸）	210	-	-	新增						
UN-EL01bS-1	雙梗橫料（外凸）（數據表）	211	-	-	新增						
UN-EL02b	雙梗橫料（外凸）	212	-	-	新增						
UN-EL02b-1	雙梗橫料（外凸）（數據表）	213	-	-	新增						
UN-EL02bRS	雙梗橫料（外凸）	214	-	-	新增						
UN-EL02bRS-1	雙梗橫料（外凸）（數據表）	215	-	-	新增						
UN-ER01b	雙梗橫料（外凸）	216	-	-	新增						
UN-ER01b-1	雙梗橫料（外凸）（數據表）	217	-	-	新增						
UN-ER01bS	雙梗橫料（外凸）	218	-	-	新增						
UN-ER01bS-1	雙梗橫料（外凸）（數據表）	219	-	-	新增						
UN-ER02b	雙梗橫料（外凸）	220	-	-	新增						
UN-ER02b-1	雙梗橫料（外凸）（數據表）	221	-	-	新增						
UN-ER16b	雙梗橫料（外凸）	222	-	-	新增						
UN-ER24bRS	雙梗橫料（外凸）	223	-	-	新增						
UN-HM201S(D)	單玻插線加工圖	224	-	-	新增						
UN-EH1	單玻插線加工圖	225	-	-	新增						

圖則登記表
DRAWING REGISTER

工程名稱 Project Title:	觀塘裕民坊 (T2座)10F~25F,29F~52F 框架式幕墙 （主企+主横+部分小配料拆圖）
工程編號 Project No:	J-837

接收日期 Receiving Date (適用於客戶圖則)

年										
月										
日										

分發予 Distributed To

發出日期 Issued Date

年	19	19	19							
月	01	01	01							
日	03	08	25							

圖則編號 Drg. No.	圖則名稱 Drawing Title		修訂編號 Revision No.								
UN-EH1R	單玻插線加工圖	226	-	-	新增						
UN-EH201	單玻插線加工圖	227	-	-	新增						
UN-EH202R	單玻插線加工圖	228	-	-	新增						
UN-EH217W	單玻插線加工圖	229	-	-	新增						
UN-EH1a	單玻插線加工圖	230	-	-	新增						
UN-EH1aR	單玻插線加工圖	231	-	-	新增						
UN-EH201a	單玻插線加工圖	232	-	-	新增						
UN-EH202aR	單玻插線加工圖	233	-	-	新增						
UN-EH217aW	單玻插線加工圖	234	-	-	新增						

美特鋁質 有限公司
MIDI Aluminium Fabricator Ltd.

工程號	J-837	地盤	觀塘裕民坊


數量	位置	樓層
35	T2CW-H-1	10F~25F, 29F~52F
70	T2CW-G-2	10F~25F, 29F~52F
35	T2CW-E-2	10F~25F, 29F~52F
35	T2CW-E-1	10F~25F, 29F~52F
35	T2CW-C-1	10F~25F, 29F~52F
70	T2CW-A-1	10F~25F, 29F~52F


~~35~~	~~T2CW-N-1~~	~~10F~25F, 29F~52F~~
35	T2CW-M-2	10F~25F, 29F~52F
35	T2CW-M-1	10F~25F, 29F~52F
35	T2CW-L-2	10F~25F, 29F~52F
35	T2CW-K-1	10F~25F, 29F~52F
70	T2CW-J-1	10F~25F, 29F~52F

左SD生右SD梗

*請用A3紙打印

*注意：
螺絲鑽平頭孔事宜，請留意M5及3/16"要沉頭（90° X ⌀10），供修螺絲后唧膠用

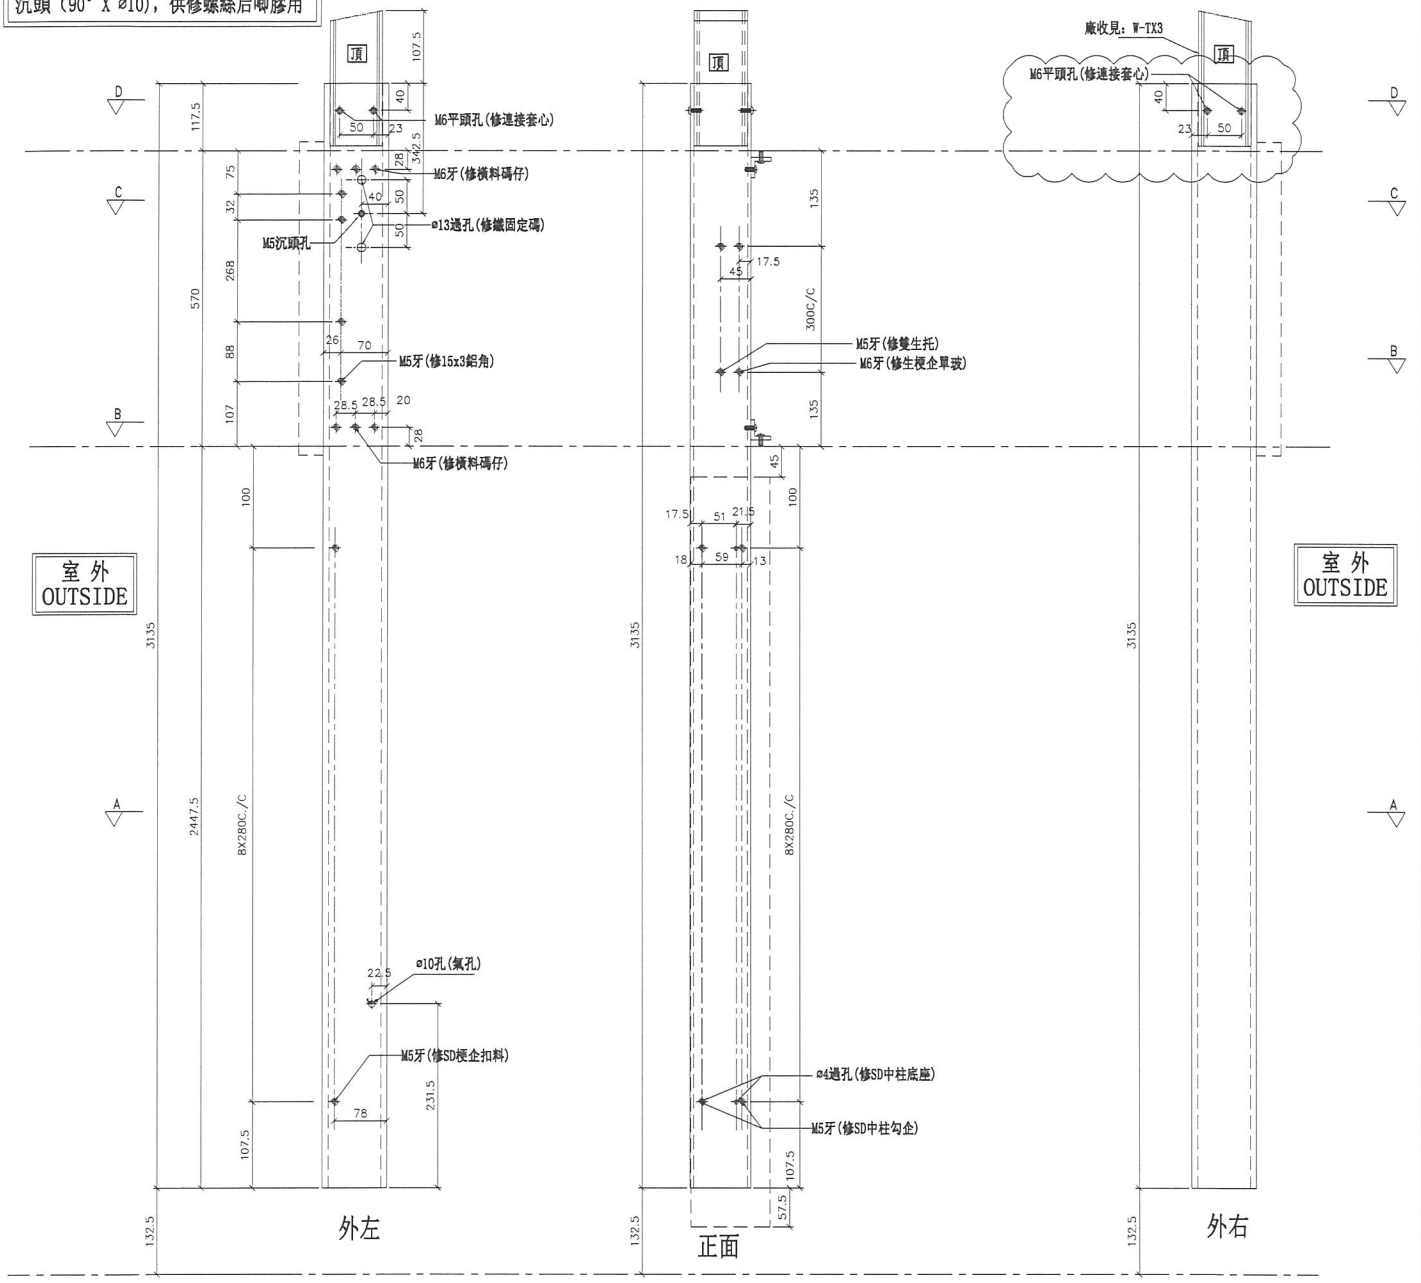

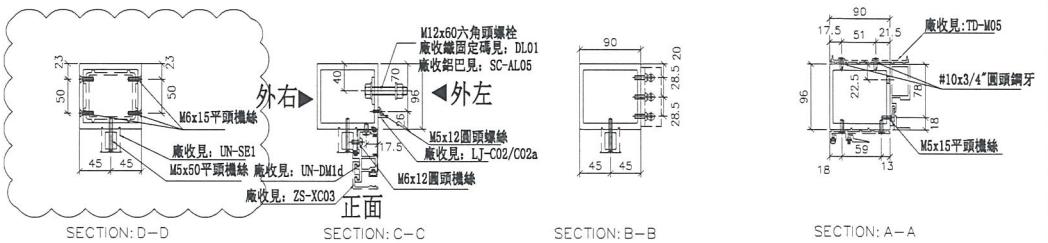

SECTION: D-D　SECTION: C-C　SECTION: B-B　SECTION: A-A

名稱	SD中企（外凹）	制圖	邱紅	2018.12.21	修改	A		
材料	X85548	復核	謝永林	2019.01.02	日期	2019.01.25		
顏色	EC-DG-S332054 (3塗)	批準			圖號	SD-ML01		


美特鋁質 有限公司
MIDI Aluminium Fabricator Ltd.


工程號	J-837	地盤	觀塘裕民坊

左SD梗右SHR　*請用A3紙打印

數量	位置	樓層
35	T2CW-H-1	10F~25F, 29F~52F
70	T2CW-G-2	10F~25F, 29F~52F
35	T2CW-E-2	10F~25F, 29F~52F
35	T2CW-E-1	10F~25F, 29F~52F
35	T2CW-C-1	10F~25F, 29F~52F
70	T2CW-A-1	10F~25F, 29F~52F

~~35~~	~~T2CW-N-1~~	~~10F~25F, 29F~52F~~
35	T2CW-M-2	10F~25F, 29F~52F
35	T2CW-M-1	10F~25F, 29F~52F
35	T2CW-K-1	10F~25F, 29F~52F
35	T2CW-J-1	10F~25F, 29F~52F

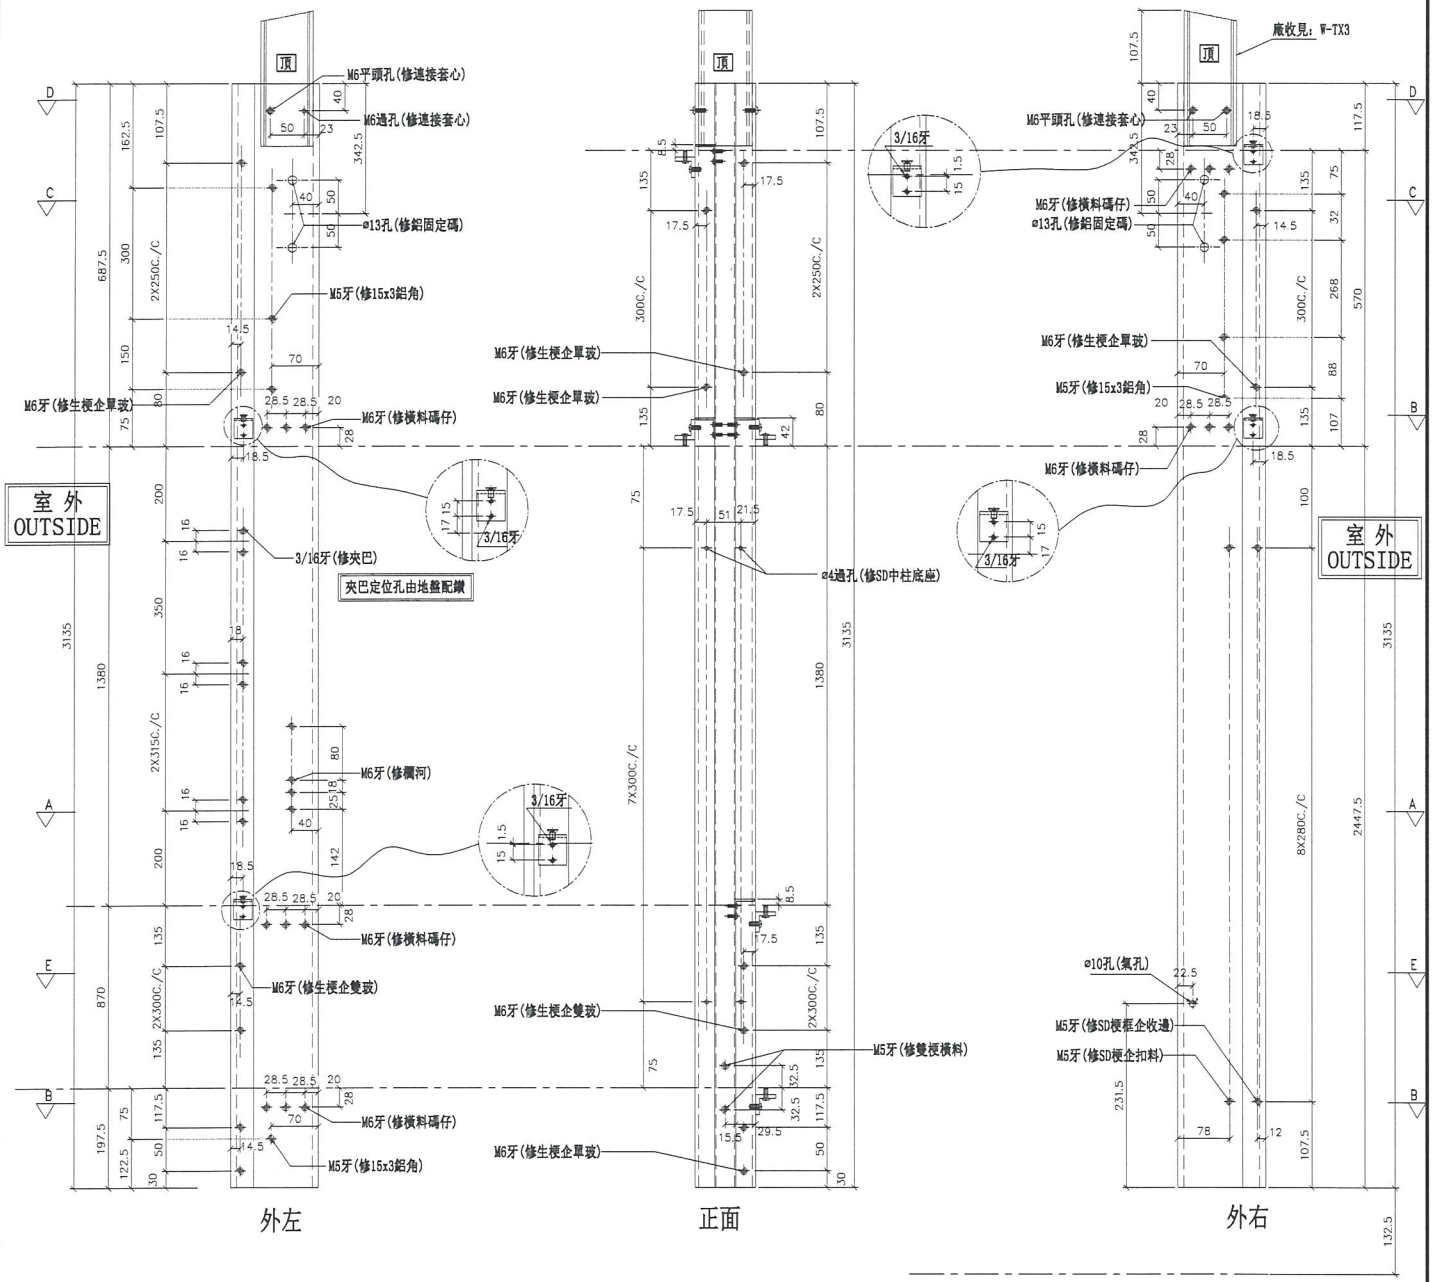

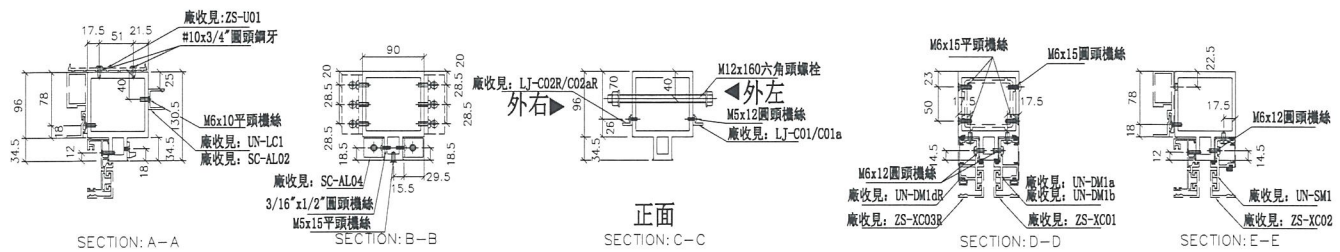

名稱	雙生企	制圖	邱紅	2018.12.21	修改	A		
材料	X85547	復核	謝永林	2019.01.02	日期	2019.01.25		
顏色	EC-DG-S332054 (3塗)	批準			圖號	SD-ML02		

美特鋁質 有限公司
MIDI Aluminium Fabricator Ltd.


工程號	J-837	地盤	觀塘裕民坊


左SD梗右SD生 *請用A3紙打印

數量	位置	樓層
35	T2CW-H-1	10F~25F, 29F~52F
35	T2CW-F-2	10F~25F, 29F~52F
35	T2CW-F-1	10F~25F, 29F~52F
35	T2CW-D-1	10F~25F, 29F~52F
70	T2CW-B-2	10F~25F, 29F~52F
35	T2CW-L-2	10F~25F, 29F~52F

35	T2CW-K-1	10F~25F, 29F~52F

*注意:
螺絲鑽平頭孔事宜，請留意M5及3/16"要沉頭（90° X ø10），供修螺絲后唧膠用

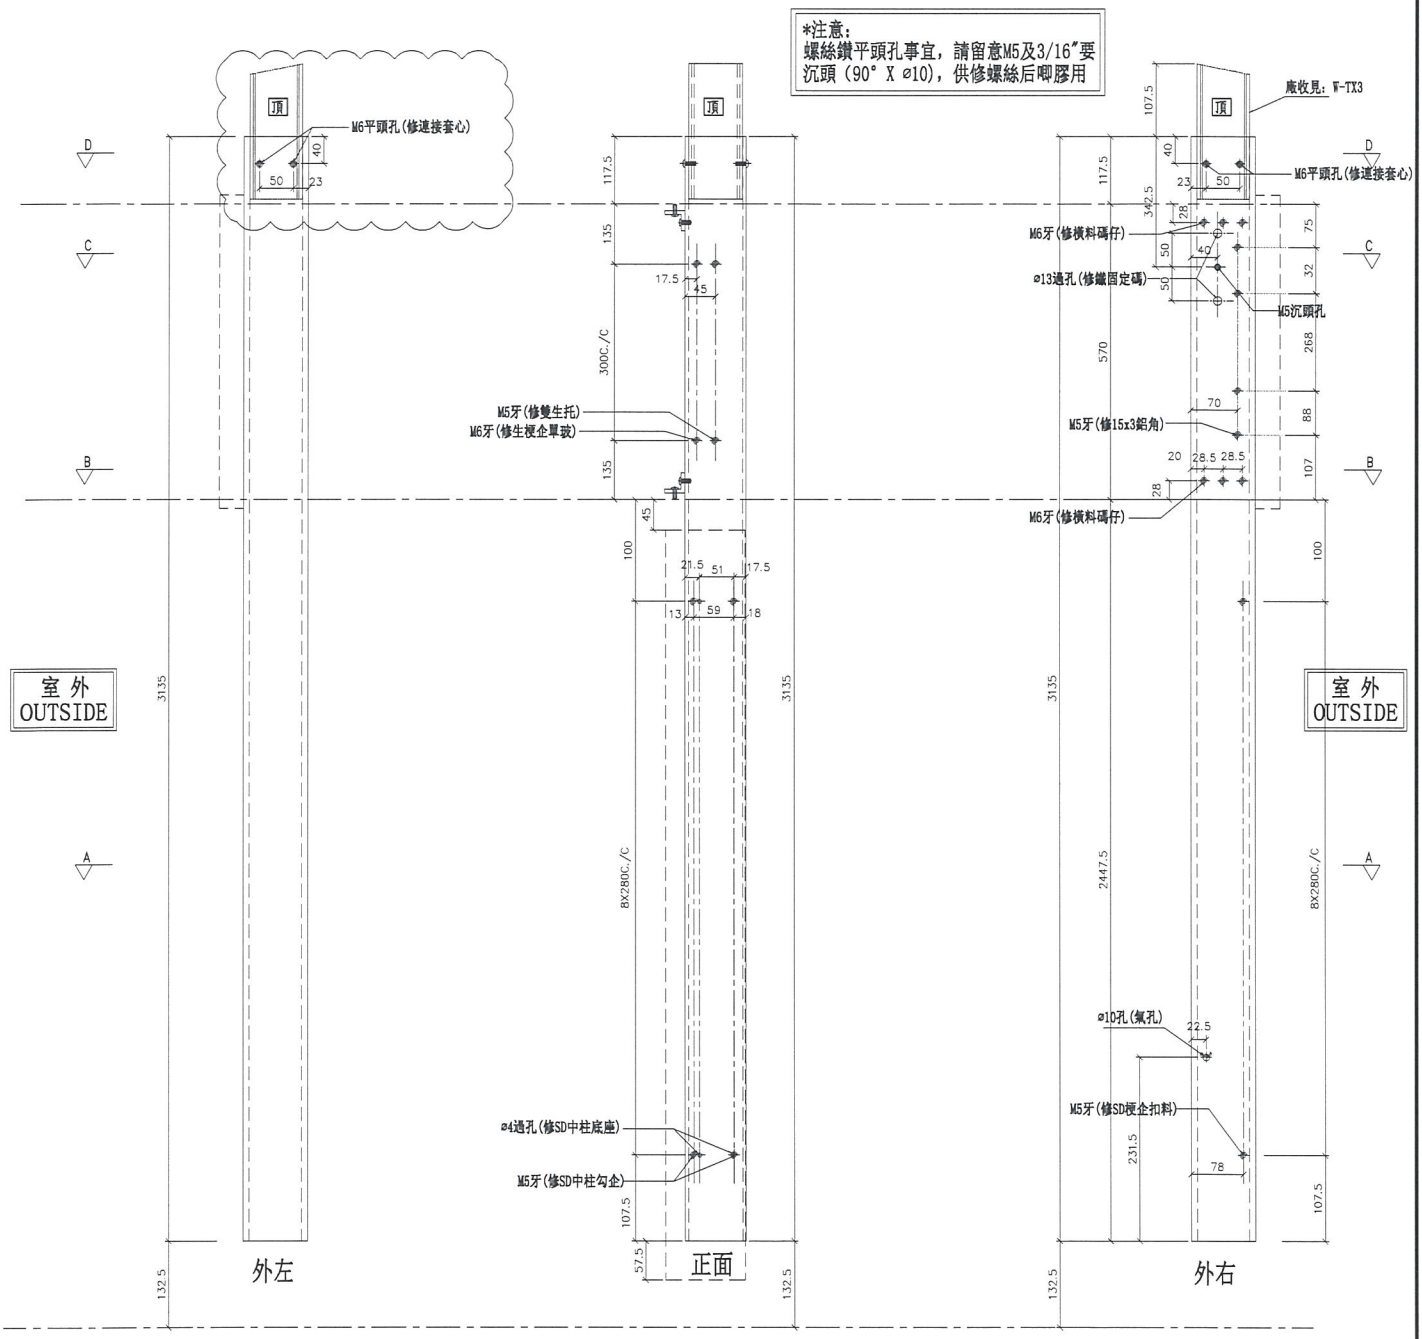

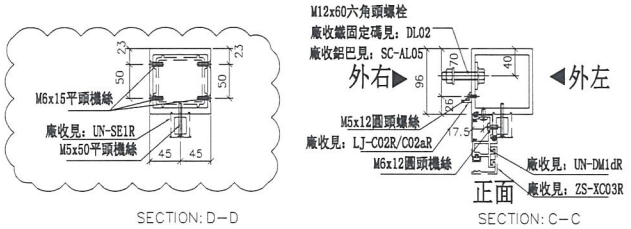

SECTION: D-D　SECTION: C-C　SECTION: B-B　SECTION: A-A

名稱	SD中企（外凹）	制圖	邱紅	2018.12.21	修改	A		
材料	X85548	復核	謝永林	2019.01.02	日期	2019.01.25		
顏色	EC-DG-S332054 (3塗)	批準			圖號	SD-MR02		


美特鋁質 有限公司
MIDI Aluminium Fabricator Ltd.


工程號	J-837	地盤	觀塘裕民坊

左SHL右梗窗 *請用A3紙打印

數量	位置	樓層
~~35~~	~~T2CW H 1~~	~~10F~25F, 29F~52F~~
~~35~~	~~T2CW F 1~~	~~10F~25F, 29F~52F~~
~~35~~	~~T2CW C 2~~	~~10F~25F, 29F~52F~~
~~35~~	~~T2CW B 2~~	~~10F~25F, 29F~52F~~
35	T2CW-B-1	10F~25F, 29F~52F
~~35~~	~~T2CW A 2~~	~~10F~25F, 29F~52F~~
~~35~~	~~T2CW A 1~~	~~10F~25F, 29F~52F~~
35	T2CW-N-2	10F~25F, 29F~52F
~~35~~	~~T2CW M 3~~	~~10F~25F, 29F~52F~~
~~35~~	~~T2CW M 2~~	~~10F~25F, 29F~52F~~
~~35~~	~~T2CW L 1~~	~~10F~25F, 29F~52F~~
~~35~~	~~T2CW H 2~~	~~10F~25F, 29F~52F~~

雲縣圈起位取消改到用G-MS20

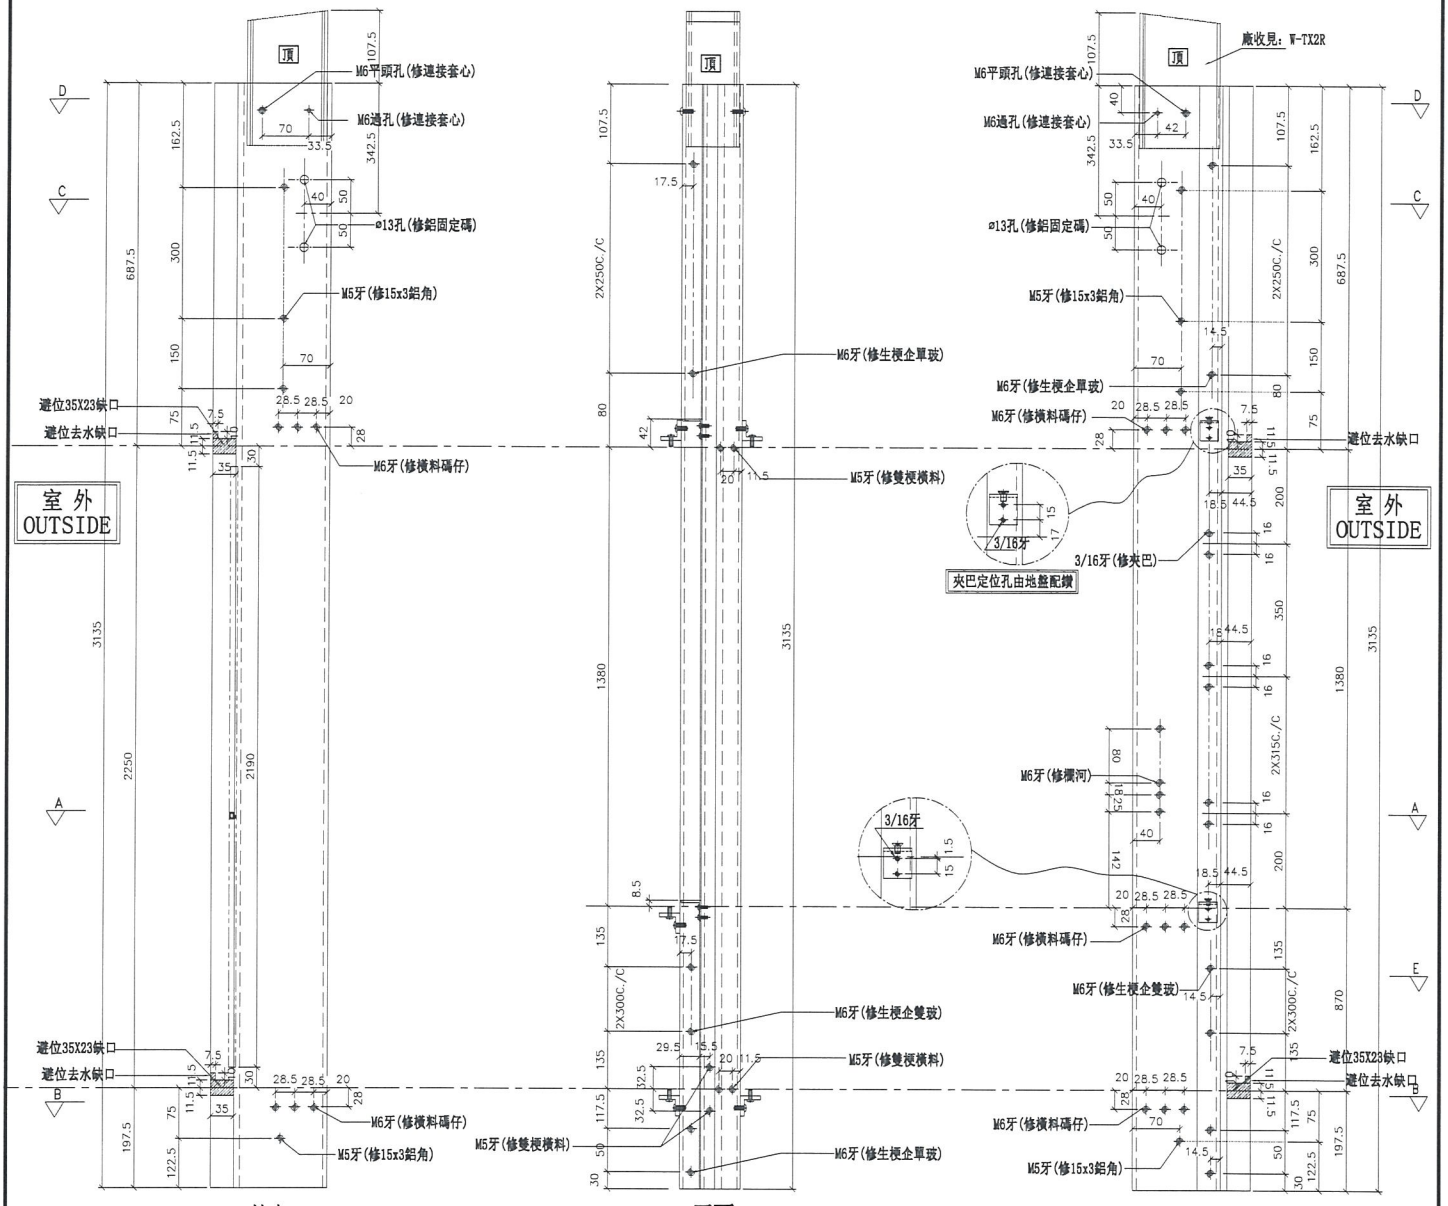

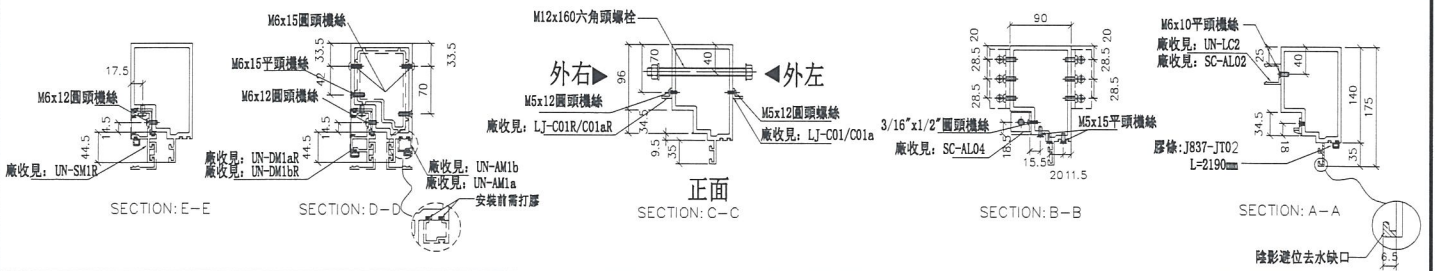

名稱	生梗企	制圖	邱紅	2018.12.21	修改	A		
材料	X85546	復核	謝永林	2019.01.02	日期	2019.01.22		
顏色	EC-DG-S332054 (3塗)	批準			圖號	G-MS02		


美特鋁質 有限公司
MIDI Aluminium Fabricator Ltd.


工程號	J-837	地盤	觀塘裕民坊

左SHR右SHL　*請用A3紙打印

數量	位置	樓層
70	T2CW-H-1	10F~25F, 29F~52F
35	T2CW-B-2	10F~25F, 29F~52F
35	T2CW-A-1	10F~25F, 29F~52F
35	T2CW-M-2	10F~25F, 29F~52F
~~35~~	~~T2CW-L-2~~	~~10F~25F, 29F~52F~~
35	T2CW-K-1	10F~25F, 29F~52F

雲縣圈起位取消改到用G-MS21

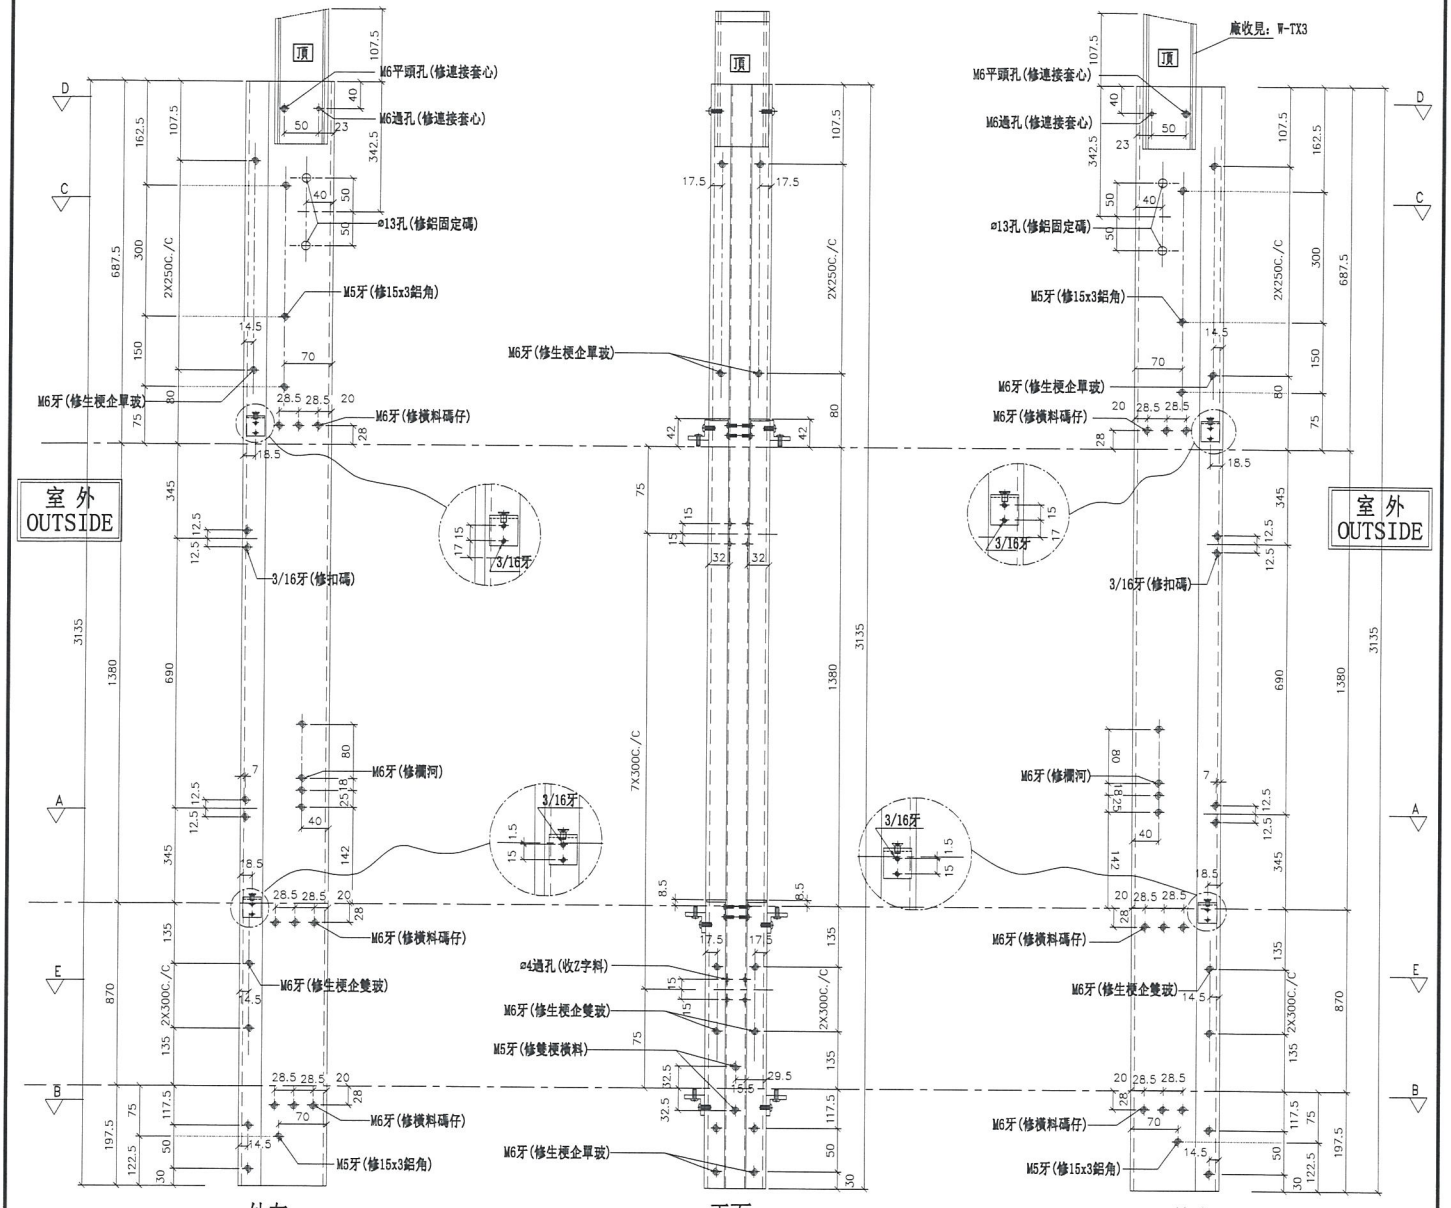

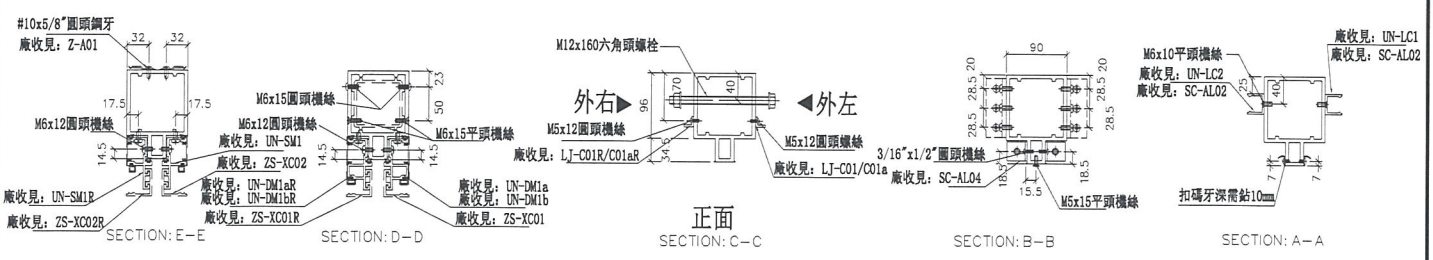

名稱	雙生企1	制圖	邱紅	2018.12.21	修改	A		
材料	X85550	復核	謝永林	2019.01.02	日期	2019.01.22		
顏色	EC-DG-S332054 (3塗)	批準			圖號	G-MS04		

美特鋁質 有限公司
MIDI Aluminium Fabricator Ltd.


工程號	J-837	地盤	觀塘裕民坊


左梗窗右SHR　*請用A3紙打印

數量	位置	樓層
~~35~~	~~T2CW-H-1~~	~~10F~25F,29F~52F~~
~~35~~	~~T2CW-G-2~~	~~10F~25F,29F~52F~~
~~35~~	~~T2CW-E-2~~	~~10F~25F,29F~52F~~
~~35~~	~~T2CW-C-2~~	~~10F~25F,29F~52F~~
~~35~~	~~T2CW-B-2~~	~~10F~25F,29F~52F~~
~~35~~	~~T2CW-B-1~~	~~10F~25F,29F~52F~~
~~35~~	~~T2CW-A-2~~	~~10F~25F,29F~52F~~
~~35~~	~~T2CW-A-1~~	~~10F~25F,29F~52F~~
~~35~~	~~T2CW-N-2~~	~~10F~25F,29F~52F~~
~~70~~	~~T2CW-M-3~~	~~10F~25F,29F~52F~~
~~35~~	~~T2CW-M-2~~	~~10F~25F,29F~52F~~
~~35~~	~~T2CW-K-2~~	~~10F~25F,29F~52F~~
~~35~~	~~T2CW-J-1~~	~~10F~25F,29F~52F~~
~~35~~	~~T2CW-H-2~~	~~10F~25F,29F~52F~~
35	T2CW-N-1	10F~25F,29F~52F

雲縣圈起位取消改到用G-MS22

此位新增

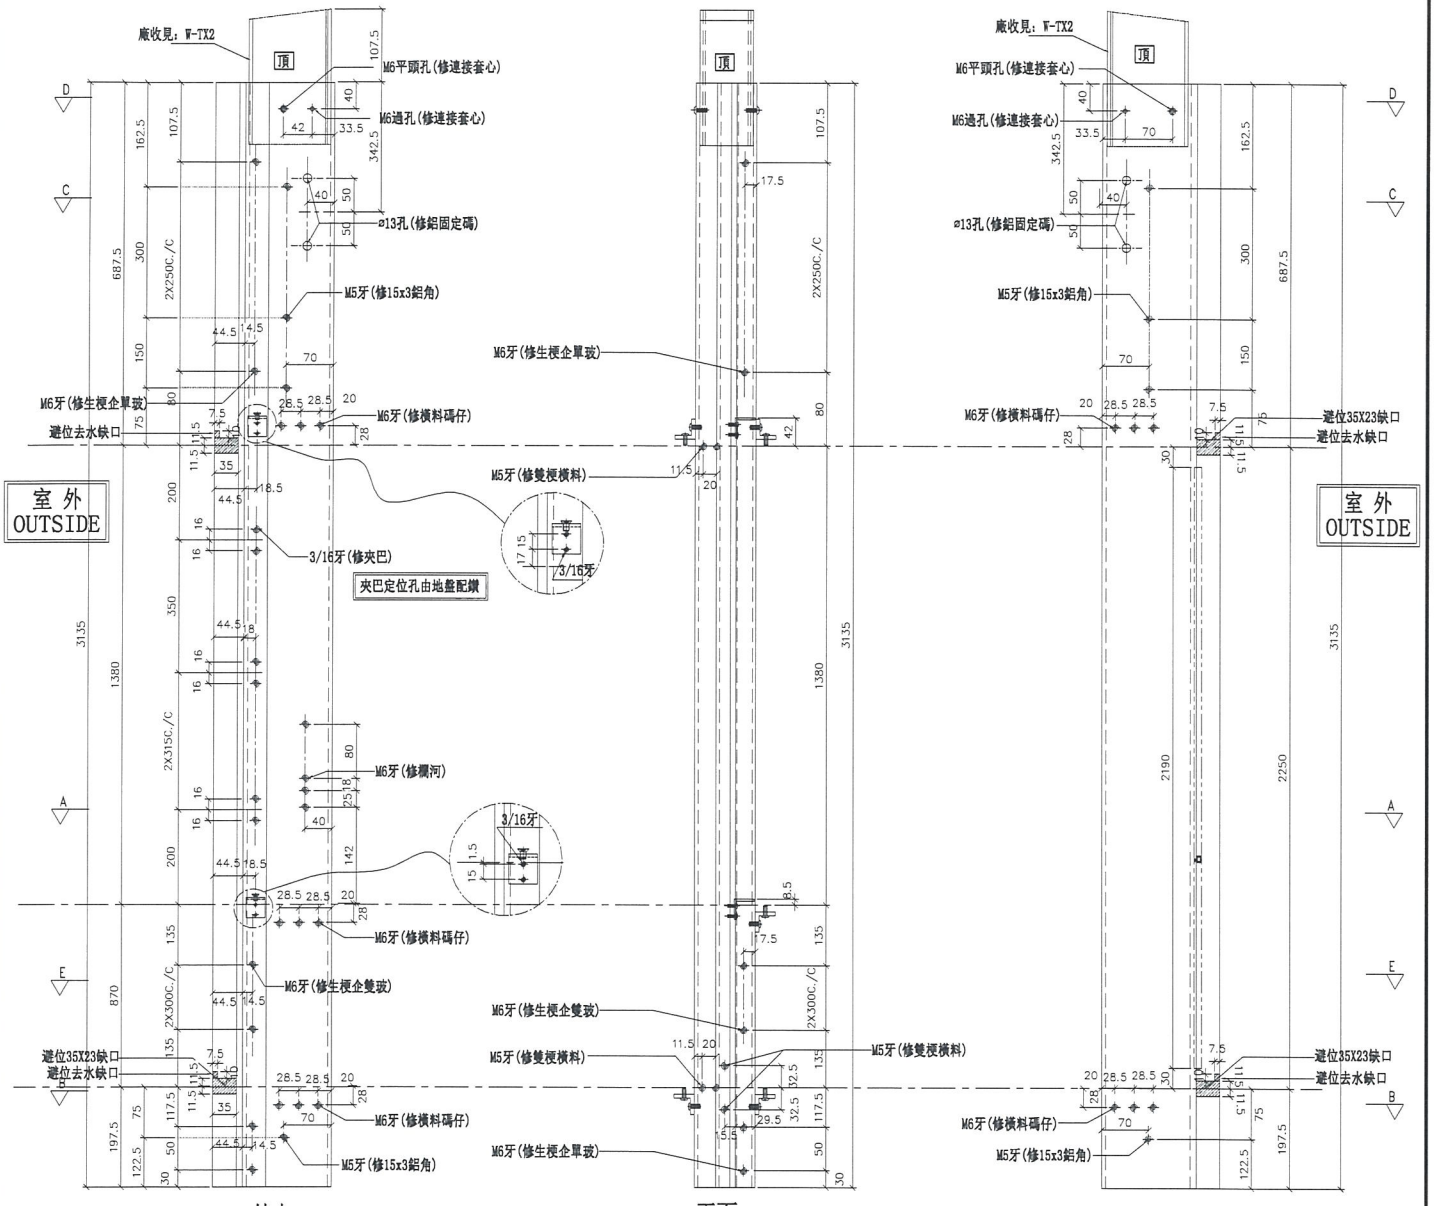

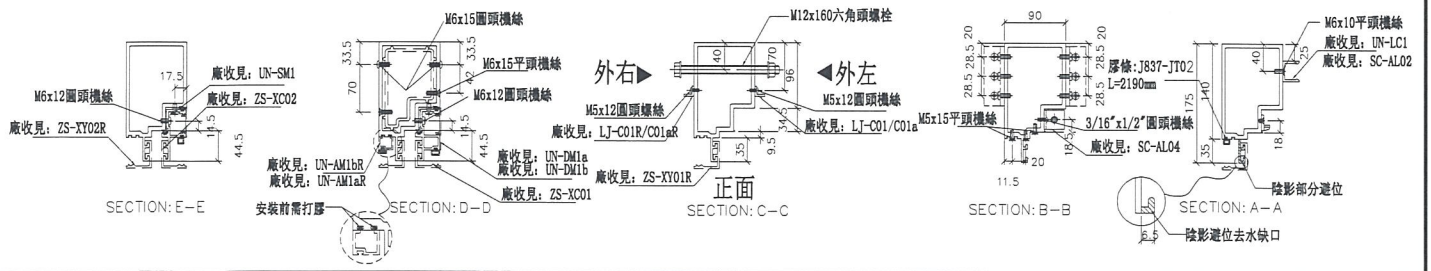

名稱	生梗企	制圖	邱紅	2018.12.21	修改	A		
材料	X85546	復核	謝永林	2019.01.02	日期	2019.01.22		
顏色	EC-DG-S332054 (3塗)	批準			圖號	G-MS05		

拆圖參見：UN-SD201

物料編號	L	數量	M	X	N	A	分格尺寸	使用位置	廠收背板托角編號	廠收單玻插線編號	樓層	備註
UN-SD201	892.5	27	300	X	2	146.25	907.5	T2CW-H-1	UN-HT201S	UN-HM201S	11F~16F,18F~22F,25F,29F,31F~36F,38F~42F,45F~48F,50F,51F	減少數量
UN-SD203	752.5	27	250	X	2	126.25	767.5	T2CW-G-2	UN-HT203S	UN-HM203S	11F~16F,18F~22F,25F,29F,31F~36F,38F~42F,45F~48F,50F,51F	減少數量
UN-SD204	920	27	300	X	2	160	935	T2CW-G-2	UN-HT204S	UN-HM204S	11F~16F,18F~22F,25F,29F,31F~36F,38F~42F,45F~48F,50F,51F	減少數量
UN-SD207	752.5	27	250	X	2	126.25	767.5	T2CW-E-2	UN-HT207S	UN-HM207S	11F~16F,18F~22F,25F,29F,31F~36F,38F~42F,45F~48F,50F,51F	減少數量
UN-SD208	920	27	300	X	2	160	935	T2CW-E-1	UN-HT208S	UN-HM208S	11F~16F,18F~22F,25F,29F,31F~36F,38F~42F,45F~48F,50F,51F	減少數量
UN-SD210	845	27	300	X	2	122.5	860	T2CW-C-1	UN-HT210S	UN-HM210S	11F~16F,18F~22F,25F,29F,31F~36F,38F~42F,45F~48F,50F,51F	減少數量
UN-SD213	892.5	27	300	X	2	146.25	907.5	T2CW-A-1	UN-HT213S	UN-HM213S	11F~16F,18F~22F,25F,29F,31F~36F,38F~42F,45F~48F,50F,51F	減少數量
UN-SD214	1170	27	300	X	3	135	1185	T2CW-A-1	UN-HT214S	UN-HM214S	11F~16F,18F~22F,25F,29F,31F~36F,38F~42F,45F~48F,50F,51F	減少數量
UN-SD215	595	0	300	X	1	147.5	610	T2CW-N-1	UN-HT215S	UN-HM215S	11F~16F,18F~22F,25F,29F,31F~36F,38F~42F,45F~48F,50F,51F	取消
UN-SD216	892.5	27	300	X	2	146.25	907.5	T2CW-M-2	UN-HT216S	UN-HM216S	11F~16F,18F~22F,25F,29F,31F~36F,38F~42F,45F~48F,50F,51F	減少數量
UN-SD217	1045	27	250	X	3	147.5	1060	T2CW-M-1	UN-HT217S	UN-HM217S	11F~16F,18F~22F,25F,29F,31F~36F,38F~42F,45F~48F,50F,51F	減少數量
UN-SD218	677.5	27	230	X	2	108.75	692.5	T2CW-L-2	UN-HT218S	UN-HM218S	11F~16F,18F~22F,25F,29F,31F~36F,38F~42F,45F~48F,50F,51F	減少數量
UN-SD220	952.5	27	250	X	3	101.25	967.5	T2CW-K-1	UN-HT220S	UN-HM220S	11F~16F,18F~22F,25F,29F,31F~36F,38F~42F,45F~48F,50F,51F	減少數量/修改分格
UN-SD222	690	27	250	X	2	95	705	T2CW-J-1	UN-HT222S	UN-HM222S	11F~16F,18F~22F,25F,29F,31F~36F,38F~42F,45F~48F,50F,51F	減少數量
UN-SD223	845	27	300	X	2	122.5	860	T2CW-J-1	UN-HT223S	UN-HM223S	11F~16F,18F~22F,25F,29F,31F~36F,38F~42F,45F~48F,50F,51F	減少數量/修改分格


美特鋁質 有限公司
MIDI Aluminium Fabricator Ltd.

工程號	J-837
地盤	觀塘裕民坊

修改	A		
日期	2019.01.25		
圖號	UN-SD201-1		
制圖	邱紅	2018.12.21	
復核	謝永林	2019.01.02	
批準			


名稱	SD門頂樸
材料	X85555
顏色	EC-DG-S332054 (3塗)


數據表參見：UN-SD201(D)-1

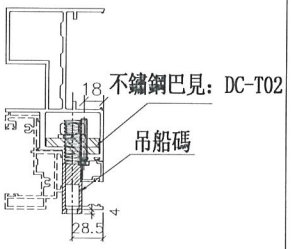



吊船碼安裝示意圖


*注意：
螺絲鑽平頭孔事宜，請留意M5及3/16″要沉頭（90° X ø10），供修螺絲后唧膠用

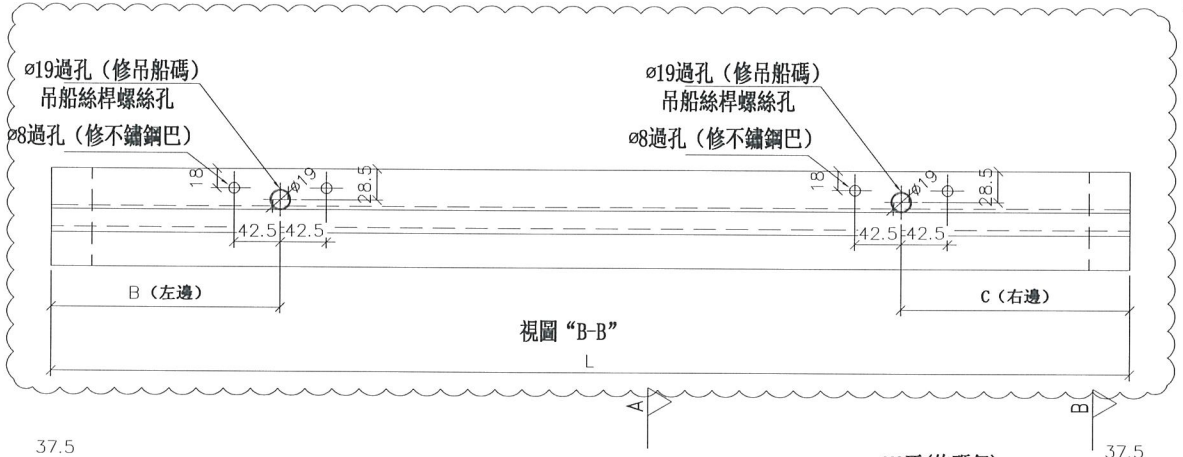


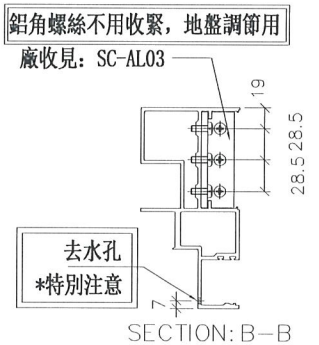

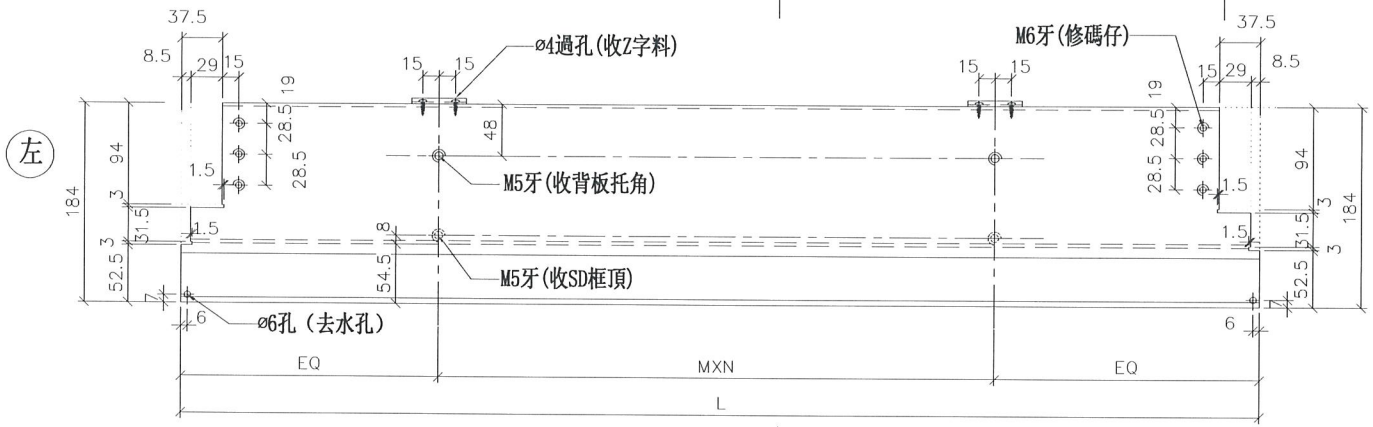

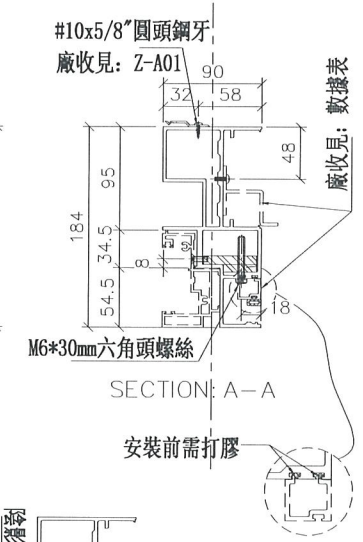

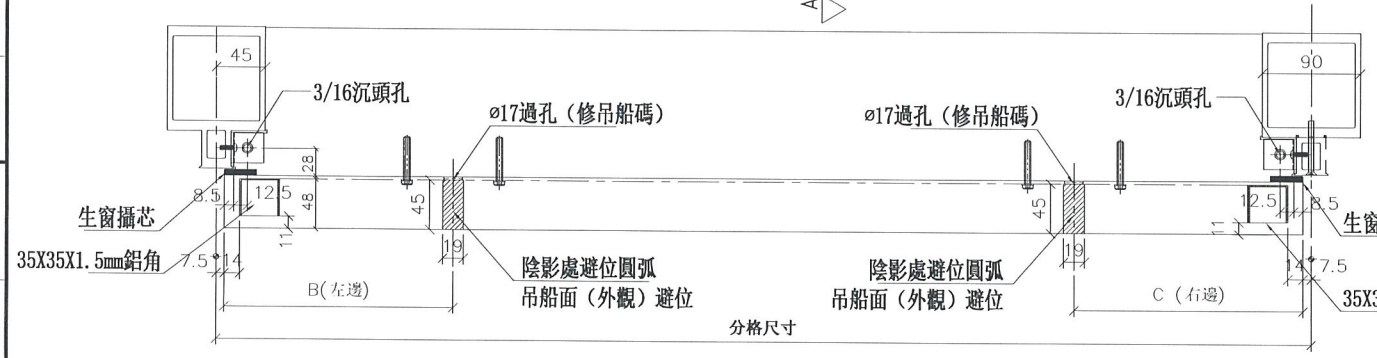

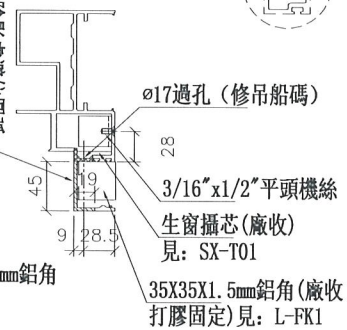

美特鋁質 有限公司 MIDI Aluminium Fabricator Ltd.			
工程號	J-837	地盤	觀塘裕民坊

			修改	A	
			日期	2019.01.25	
制圖	羅志光	2018.12.21	圖號	UN-SD201(D)	
復核	謝永林	2019.01.02			
批準					
名稱	SD門頂橫				
材料	X85555				
顏色	EC-DG-S332054 (3塗)				

拆圖參見：UN-SD201(D)

請注意：物料編號(D)後綴位需加上樓層
例如：UN-SD201(D)10F

物料編號	L	數量	M	X	N	A	分格尺寸	B（左邊）	C（右邊）	使用位置	廠收背板托角編號	廠收單玻插線編號	樓層	備註
UN-SD201(D)	892.5	8	300	X	2	146.25	907.5	187.5	無	T2CW-H-1	UN-HT201S	UN-HM201S(D)	10F,17F,23F,30F,37F,43F,49F,52F	增加數量
UN-SD203(D)	752.5	8	250	X	2	126.25	767.5	187.5	無	T2CW-G-2	UN-HT203S	UN-HM203S(D)	10F,17F,23F,30F,37F,43F,49F,52F	增加數量
UN-SD204(D)	920	8	300	X	2	160	935	無	187.5	T2CW-G-2	UN-HT204S	UN-HM204S(D)	10F,17F,23F,30F,37F,43F,49F,52F	增加數量
UN-SD207(D)	752.5	8	250	X	2	126.25	767.5	187.5	無	T2CW-E-2	UN-HT207S	UN-HM207S(D)	10F,17F,23F,30F,37F,43F,49F,52F	增加數量
UN-SD208(D)	920	8	300	X	2	160	935	187.5	無	T2CW-E-1	UN-HT208S	UN-HM208S(D)	10F,17F,23F,30F,37F,43F,49F,52F	增加數量
UN-SD210(D)	845	8	300	X	2	122.5	860	187.5	無	T2CW-C-1	UN-HT210S	UN-HM210S(D)	10F,17F,23F,30F,37F,43F,49F,52F	增加數量
UN-SD213(D)	892.5	8	300	X	2	146.25	907.5	187.5	無	T2CW-A-1	UN-HT213S	UN-HM213S(D)	10F,17F,23F,30F,37F,43F,49F,52F	增加數量
UN-SD214(D)	1170	8	300	X	3	135	1185	無	187.5	T2CW-A-1	UN-HT214S	UN-HM214S(D)	10F,17F,23F,30F,37F,43F,49F,52F	增加數量
UN-SD215(D)	595	0	300	X	1	147.5	610	187.5	無	T2CW-N-1	UN-HT215S	UN-HM215S(D)	10F,17F,23F,30F,37F,43F,49F,52F	取消
UN-SD216(D)	892.5	8	300	X	2	146.25	907.5	187.5	無	T2CW-M-2	UN-HT216S	UN-HM216S(D)	10F,17F,23F,30F,37F,43F,49F,52F	增加數量
UN-SD217(D)	1045	8	250	X	3	147.5	1060	187.5	無	T2CW-M-1	UN-HT217S	UN-HM217S(D)	10F,17F,23F,30F,37F,43F,49F,52F	增加數量
UN-SD218(D)	677.5	8	230	X	2	108.75	692.5	187.5	無	T2CW-L-2	UN-HT218S	UN-HM218S(D)	10F,17F,23F,30F,37F,43F,49F,52F	增加數量
UN-SD220(D)	952.5	8	250	X	3	101.25	967.5	187.5	無	T2CW-K-1	UN-HT220S	UN-HM220S(D)	10F,17F,23F,30F,37F,43F,49F,52F	增加數量/修改分格
UN-SD222(D)	690	8	250	X	2	95	705	187.5	無	T2CW-J-1	UN-HT222S	UN-HM222S(D)	10F,17F,23F,30F,37F,43F,49F,52F	增加數量
UN-SD223(D)	845	8	300	X	2	122.5	860	187.5	無	T2CW-J-1	UN-HT223S	UN-HM223S(D)	10F,17F,23F,30F,37F,43F,49F,52F	新增

美特鋁質 有限公司
MIDI Aluminium Fabricator Ltd.

工程號	J-837
地盤	觀塘裕民坊
名稱	SD門頂橫
材料	X85555
顏色	EC-DG-S332054 (3塗)

制圖	邱紅	2018.12.21	
復核	謝永林	2019.01.02	
批準			

修改	A
日期	2019.01.25
圖號	UN-SD201(D)-1

拆圖參見：UN-SD202R

物料編號	L	數量	M	X	N	A	分格尺寸	使用位置	廠收背板托角編號	廠收單玻插線編號	樓層	備註
UN-SD202R	1002.5	27	250	X	3	126.25	1017.5	T2CW-H-1	UN-HT202S	UN-HM202S	11F~16F,18F~22F,25F,29F,31F~36F,38F~42F,45F~48F,50F,51F	修改數量/修改分格
UN-SD205R	920	27	300	X	2	160	935	T2CW-F-2	UN-HT205S	UN-HM205S	11F~16F,18F~22F,25F,29F,31F~36F,38F~42F,45F~48F,50F,51F	修改數量
UN-SD206R	752.5	27	250	X	2	126.25	767.5	T2CW-F-1	UN-HT206S	UN-HM206S	11F~16F,18F~22F,25F,29F,31F~36F,38F~42F,45F~48F,50F,51F	修改數量
UN-SD209R	845	27	300	X	2	122.5	860	T2CW-D-1	UN-HT209S	UN-HM209S	11F~16F,18F~22F,25F,29F,31F~36F,38F~42F,45F~48F,50F,51F	修改數量
UN-SD211R	1270	27	250	X	4	135	1285	T2CW-B-2	UN-HT211S	UN-HM211S	11F~16F,18F~22F,25F,29F,31F~36F,38F~42F,45F~48F,50F,51F	修改數量
UN-SD212R	892.5	27	300	X	2	146.25	907.5	T2CW-B-2	UN-HT212S	UN-HM212S	11F~16F,18F~22F,25F,29F,31F~36F,38F~42F,45F~48F,50F,51F	修改數量
UN-SD219R	952.5	27	250	X	3	101.25	967.5	T2CW-L-2	UN-HT219S	UN-HM219S	11F~16F,18F~22F,25F,29F,31F~36F,38F~42F,45F~48F,50F,51F	修改數量/修改分格
UN-SD221R	690	27	250	X	2	95	705	T2CW-K-1	UN-HT221S	UN-HM221S	11F~16F,18F~22F,25F,29F,31F~36F,38F~42F,45F~48F,50F,51F	修改數量

美特鋁質 有限公司
MIDI Aluminium Fabricator Ltd.


工程號	J-837
地盤	觀塘裕民坊

制圖	邱紅	2018.12.21	
復核	謝永林	2019.01.02	
批準			

名稱	SD門頂橫
材料	X85555
顏色	EC-DG-S332054 (3塗)


修改	A
日期	2019.01.25
圖號	UN-SD202R-1


數據表參見：UN-SD202R(D)-1

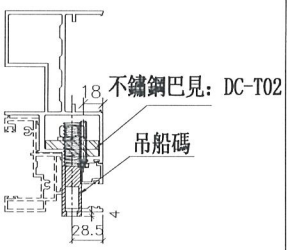



吊船碼安裝示意圖


*注意：
螺絲鑽平頭孔事宜，請留意M5及3/16"要沉頭（90° X ø10），供修螺絲后啤膠用

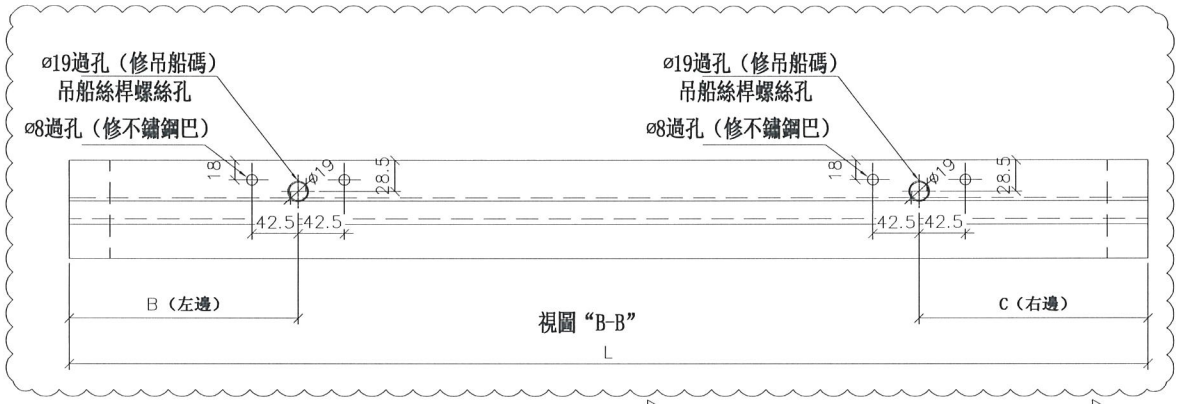


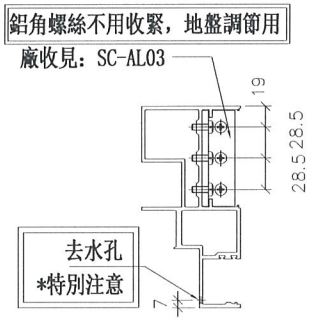

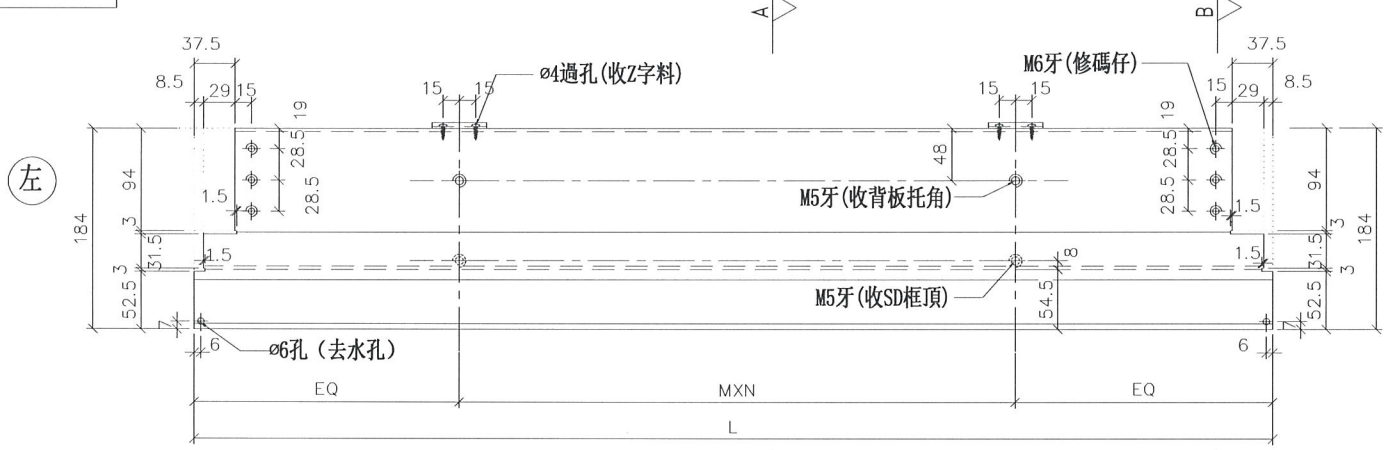

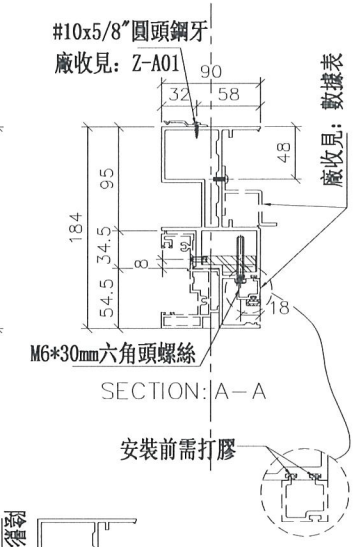

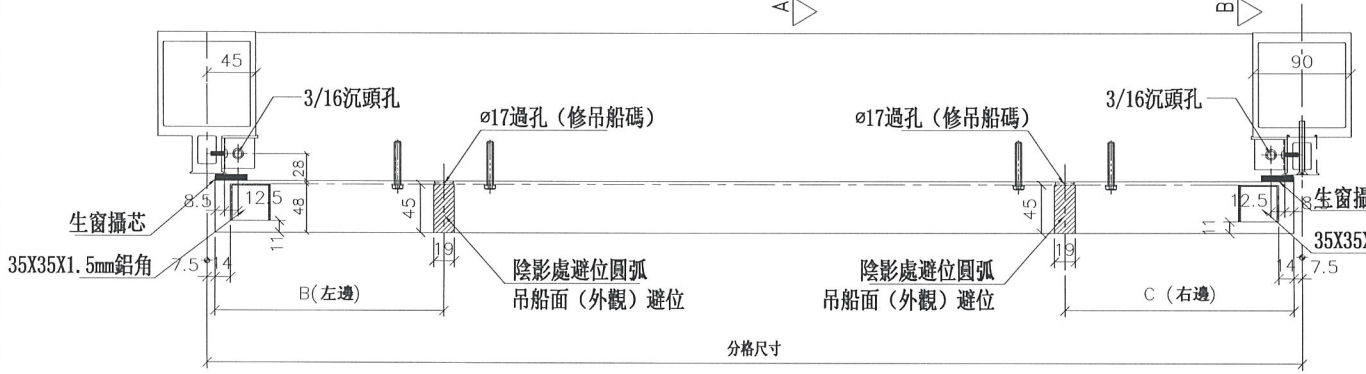

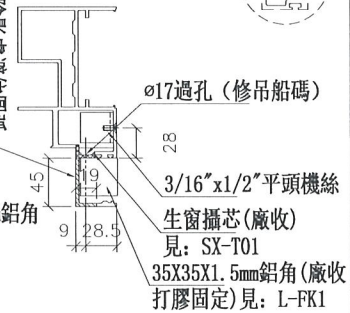

美特鋁質 有限公司 MIDI Aluminium Fabricator Ltd.	工程號	J-837	地盤	觀塘裕民坊

修改	A			
日期	2019.01.25			
圖號	UN-SD202R(D)			
制圖	羅志光	2018.12.21		
復核	謝永林	2019.01.02		
批準				
名稱	SD門頂橫			
材料	X85555			
顏色	EC-DG-S332054 (3塗)			

拆圖參見：UN-SD202R(D)

請注意：物料編號(D)後綴位需加上樓層
例如：UN-SD202R(D)10F

物料編號	L	數量	M	X	N	A	分格尺寸	B(左邊)	C(右邊)	使用位置	廠收背板托角編號	廠收單玻插線編號	樓層	備註
UN-SD202R(D)	1002.5	8	250	X	3	126.25	1017.5	無	187.5	T2CW-H-1	UN-HT202S	UN-HM202S(D)	10F,17F,23F,30F,37F,43F,49F,52F	增加數量/修改分格
UN-SD205R(D)	920	8	300	X	2	160	935	無	187.5	T2CW-F-2	UN-HT205S	UN-HM205S(D)	10F,17F,23F,30F,37F,43F,49F,52F	增加數量
UN-SD206R(D)	752.5	8	250	X	2	126.25	767.5	無	187.5	T2CW-F-1	UN-HT206S	UN-HM206S(D)	10F,17F,23F,30F,37F,43F,49F,52F	增加數量
UN-SD209R(D)	845	8	300	X	2	122.5	860	無	187.5	T2CW-D-1	UN-HT209S	UN-HM209S(D)	10F,17F,23F,30F,37F,43F,49F,52F	增加數量
UN-SD211R(D)	1270	8	250	X	4	135	1285	187.5	無	T2CW-B-2	UN-HT211S	UN-HM211S(D)	10F,17F,23F,30F,37F,43F,49F,52F	增加數量
UN-SD212R(D)	892.5	8	300	X	2	146.25	907.5	無	187.5	T2CW-B-2	UN-HT212S	UN-HM212S(D)	10F,17F,23F,30F,37F,43F,49F,52F	增加數量
UN-SD219R(D)	952.5	8	250	X	3	101.25	967.5	無	187.5	T2CW-L-2	UN-HT219S	UN-HM219S(D)	10F,17F,23F,30F,37F,43F,49F,52F	增加數量/修改分格
UN-SD221R(D)	690	8	250	X	2	95	705	無	187.5	T2CW-K-1	UN-HT221S	UN-HM221S(D)	10F,17F,23F,30F,37F,43F,49F,52F	增加數量

美特鋁質 有限公司
MIDI Aluminium Fabricator Ltd.


工程號	J-837	地盤	觀塘裕民坊
名稱	SD門頂橫	制圖	邱紅 2018.12.21
材料	X85555	復核	謝永林 2019.01.02
顏色	EC-DG-S332054 (3塗)	批準	


修改	A
日期	2019.01.25
圖號	UN-SD202R(D)-1


物料編號	L	數量	M	X	N	A	分格尺寸	使用位置	廠收背板托角編號	廠收單玻插線編號	樓層	備註
UN-SD201a	892.5	35	300	X	2	146.25	907.5	T2CW-H-1	UN-HT201aS	UN-HM201S	10F~25F,29F~52F	
UN-SD203a	752.5	35	250	X	2	126.25	767.5	T2CW-G-2	UN-HT203aS	UN-HM203S	10F~25F,29F~52F	
UN-SD204a	920	35	300	X	2	160	935	T2CW-G-2	UN-HT204aS	UN-HM204S	10F~25F,29F~52F	
UN-SD207a	752.5	35	250	X	2	126.25	767.5	T2CW-E-2	UN-HT207aS	UN-HM207S	10F~25F,29F~52F	
UN-SD208a	920	35	300	X	2	160	935	T2CW-E-1	UN-HT208aS	UN-HM208S	10F~25F,29F~52F	
UN-SD210a	845	35	300	X	2	122.5	860	T2CW-C-1	UN-HT210aS	UN-HM210S	10F~25F,29F~52F	
UN-SD213a	892.5	35	300	X	2	146.25	907.5	T2CW-A-1	UN-HT213aS	UN-HM213S	10F~25F,29F~52F	
UN-SD214a	1170	35	300	X	3	135	1185	T2CW-A-1	UN-HT214aS	UN-HM214S	10F~25F,29F~52F	
UN-SD215a	595	0	300	X	1	147.5	610	T2CW-N-1	UN-HT215aS	UN-HM215S	10F~25F,29F~52F	取消
UN-SD216a	892.5	35	300	X	2	146.25	907.5	T2CW-M-2	UN-HT216aS	UN-HM216S	10F~25F,29F~52F	
UN-SD217a	1045	35	250	X	3	147.5	1060	T2CW-M-1	UN-HT217aS	UN-HM217S	10F~25F,29F~52F	
UN-SD218a	677.5	35	230	X	2	108.75	692.5	T2CW-L-2	UN-HT218aS	UN-HM218S	10F~25F,29F~52F	
UN-SD220a	952.5	35	250	X	3	101.25	967.5	T2CW-K-1	UN-HT220aS	UN-HM220S	10F~25F,29F~52F	修改分格
UN-SD222a	690	35	250	X	2	95	705	T2CW-J-1	UN-HT222aS	UN-HM222S	10F~25F,29F~52F	
UN-SD223a	845	35	300	X	2	122.5	860	T2CW-J-1	UN-HT223aS	UN-HM223S	10F~25F,29F~52F	修改分格


*注意:
螺絲鑽平頭孔事宜，請留意M5及3/16"要沉頭（90° X ⌀10），供修螺絲后啤膠用


鋁角螺絲不用收緊，地盤調節用

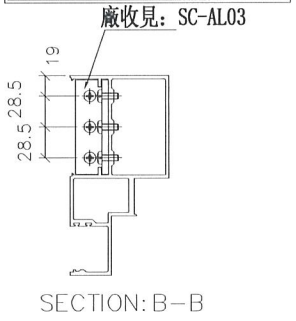


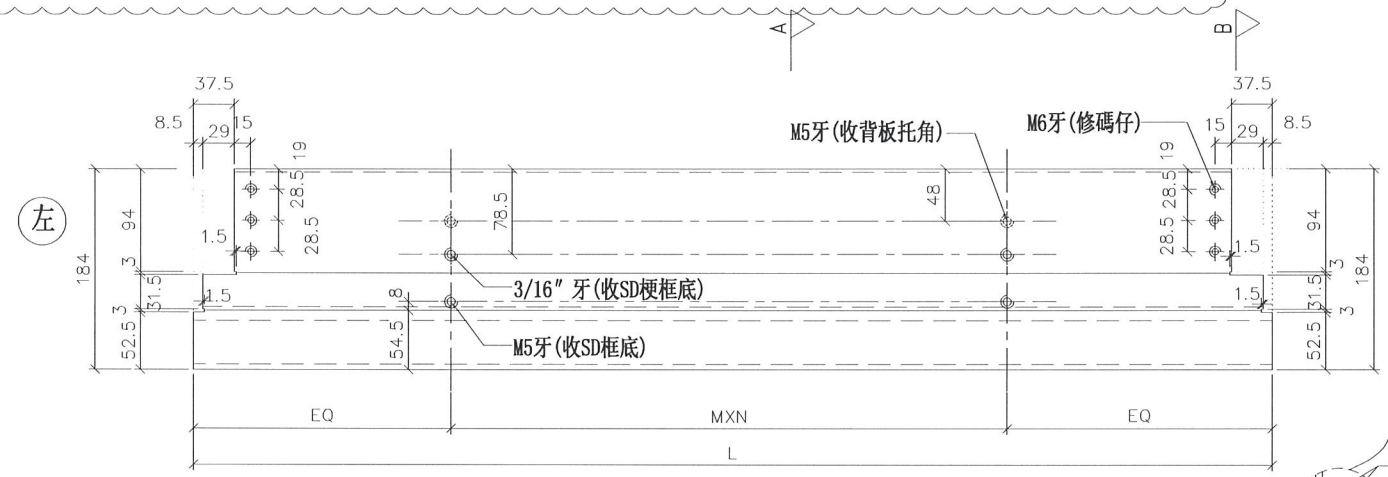

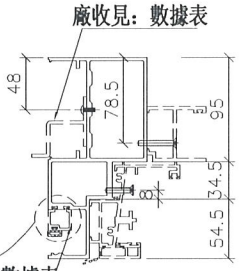

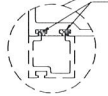

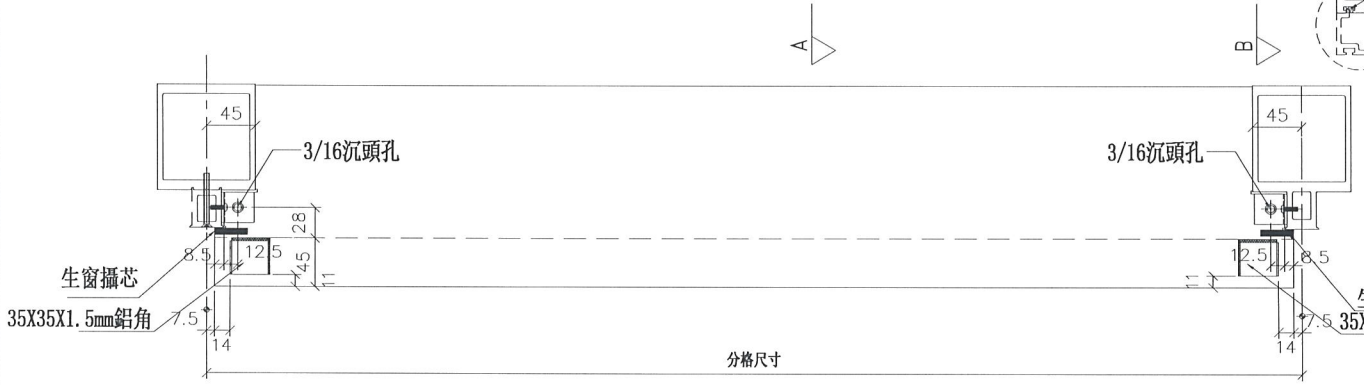

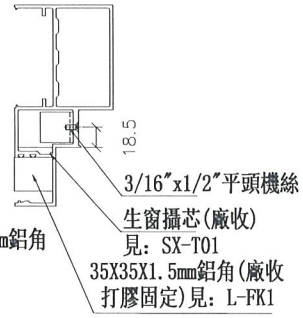

美特鋁質 有限公司 MIDI Aluminium Fabricator Ltd.			
工程號	J-837	地盤	觀塘裕民坊

修改	A		
日期	2019.01.25		
圖號	UN-SD201a		


制圖	邱紅	2018.12.21
復核	謝永林	2019.01.02
批準		

名稱	生梗橫料
材料	X85553
顏色	EC-DG-S332054 (3塗)


物料編號	L	數量	M	X	N	A	分格尺寸	使用位置	廠收背板托角編號	廠收單玻插線編號	樓層	備註
UN-SD202aR	1002.5	35	250	X	3	126.25	1017.5	T2CW-II-1	UN-IIT202aS	UN-IIM202S	10F~25F,29F~52F	修改分格
UN-SD205aR	920	35	300	X	2	160	935	T2CW-F-2	UN-IIT205aS	UN-IIM205S	10F~25F,29F~52F	
UN-SD206aR	752.5	35	250	X	2	126.25	767.5	T2CW-F-1	UN-HT206aS	UN-HM206S	10F~25F,29F~52F	
UN-SD209aR	845	35	300	X	2	122.5	860	T2CW-D-1	UN-HT209aS	UN-HM209S	10F~25F,29F~52F	
UN-SD211aR	1270	35	250	X	4	135	1285	T2CW-B-2	UN-HT211aS	UN-HM211S	10F~25F,29F~52F	
UN-SD212aR	892.5	35	300	X	2	146.25	907.5	T2CW-B-2	UN-IIT212aS	UN-IIM212S	10F~25F,29F~52F	
UN-SD219aR	952.5	35	250	X	3	101.25	967.5	T2CW-L-2	UN-IIT219aS	UN-IIM219S	10F~25F,29F~52F	修改分格
UN-SD221aR	690	35	250	X	2	95	705	T2CW-K-1	UN-IIT221aS	UN-IIM221S	10F~25F,29F~52F	


*注意:
螺絲鑽平頭孔事宜，請留意M5及3/16"要沉頭（90° X ø10），供修螺絲后唧膠用

鋁角螺絲不用收緊，地盤調節用

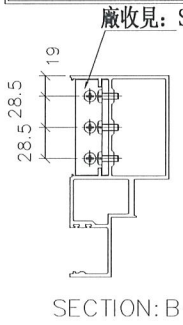



SECTION: B—B

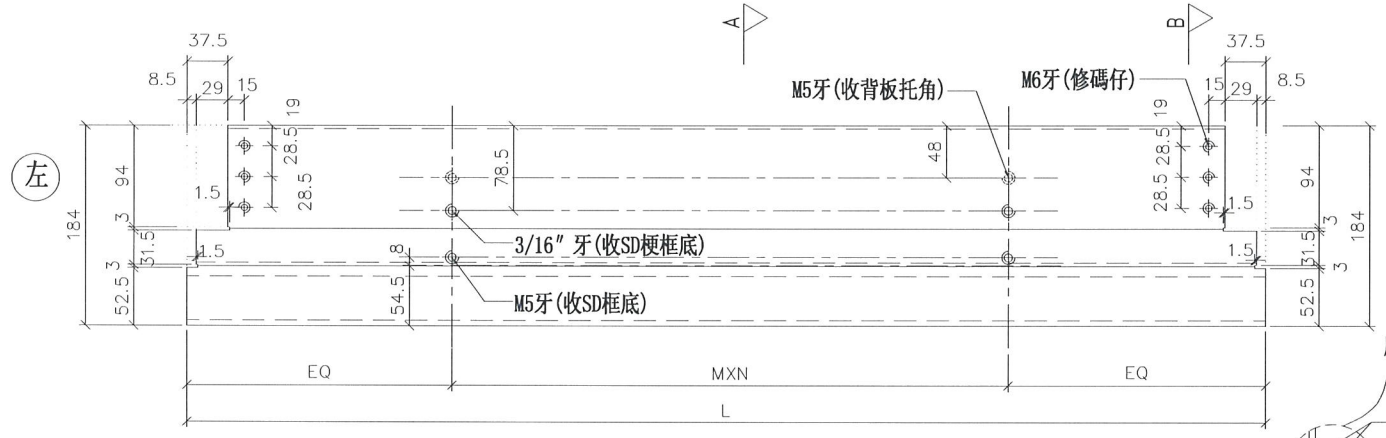


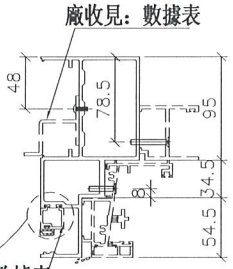

SECTION: A—A

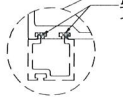

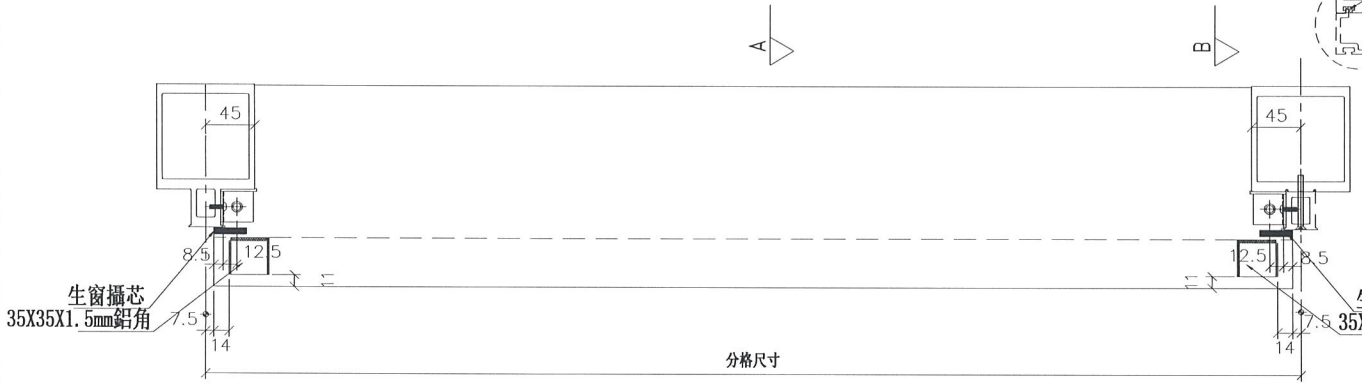

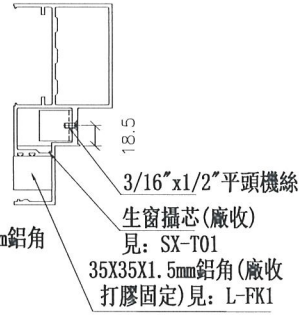

名稱	生梗橫料
材料	X85553
顏色	EC-DG-S332054 (3塗)

制圖	邱紅	2018.12.21
復核	謝永林	2019.01.02
批準		

修改	A	
日期	2019.01.25	
圖號	UN-SD202aR	

美特鋁質 有限公司
MIDI Aluminium Fabricator Ltd.

工程號	J-837	地盤	觀塘裕民坊

拆圖參見：UN-T201

美特鋁質 有限公司
MIDI Aluminium Fabricator Ltd.


工程號	J-837	地盤	觀塘裕民坊


物料編號	L	數量	M	X	N	EQ	分格尺寸	使用位置	藏收背板毛魯編號	藏收冒版排樂編號	樓層	備註
UN-T201	1510	0	300	X	4	155	1525	T2CW-H-1	UN-HT201	UN-HM201	11F~16F,18F~22F,25F,29F,31F~36F,38F~42F,45F~48F,50F,51F	取消
UN-T202	1510	0	300	X	4	155	1525	T2CW-H-1	UN-HT202	UN-HM202	11F~16F,18F~22F,25F,29F,31F~36F,38F~42F,45F~48F,50F,51F	取消
UN-T203	1102.5	0	300	X	3	101.25	1117.5	T2CW-G-2	UN-HT203	UN-HM203	11F~16F,18F~22F,25F,29F,31F~36F,38F~42F,45F~48F,50F,51F	取消
UN-T204	1102.5	0	300	X	3	101.25	1117.5	T2CW-F-1	UN-HT204	UN-HM204	11F~16F,18F~22F,25F,29F,31F~36F,38F~42F,45F~48F,50F,51F	取消
UN-T205	1102.5	0	300	X	3	101.25	1117.5	T2CW-E-2	UN-HT205	UN-HM205	11F~16F,18F~22F,25F,29F,31F~36F,38F~42F,45F~48F,50F,51F	取消
UN-T206	1365	0	250	X	4	182.5	1380	T2CW-C-2	UN-HT206	UN-HM206	11F~16F,18F~22F,25F,29F,31F~36F,38F~42F,45F~48F,50F,51F	取消
UN-T207	1365	0	250	X	4	182.5	1380	T2CW-C-2	UN-HT207	UN-HM207	11F~16F,18F~22F,25F,29F,31F~36F,38F~42F,45F~48F,50F,51F	取消
UN-T208	1127.5	0	300	X	3	113.75	1142.5	T2CW-B-2	UN-HT208	UN-HM208	11F~16F,18F~22F,25F,29F,31F~36F,38F~42F,45F~48F,50F,51F	取消
UN-T209	1510	0	300	X	4	155	1525	T2CW-B-2	UN-HT209	UN-HM209	11F~16F,18F~22F,25F,29F,31F~36F,38F~42F,45F~48F,50F,51F	取消
UN-T210	1720	0	300	X	5	110	1735	T2CW-B-1	UN-HT210	UN-HM210	11F~16F,18F~22F,25F,29F,31F~36F,38F~42F,45F~48F,50F,51F	取消
UN-T211	1720	0	300	X	5	110	1735	T2CW-A-2	UN-HT211	UN-HM211	11F~16F,18F~22F,25F,29F,31F~36F,38F~42F,45F~48F,50F,51F	取消
UN-T212	1510	0	300	X	4	155	1525	T2CW-A-1	UN-HT212	UN-HM212	11F~16F,18F~22F,25F,29F,31F~36F,38F~42F,45F~48F,50F,51F	取消
UN-T213	1127.5	0	300	X	3	113.75	1142.5	T2CW-A-1	UN-HT213	UN-HM213	11F~16F,18F~22F,25F,29F,31F~36F,38F~42F,45F~48F,50F,51F	取消
UN-T214	1742.5	27	300	X	5	121.25	1757.5	T2CW-N-2	UN-HT214	UN-HM214	11F~16F,18F~22F,25F,29F,31F~36F,38F~42F,45F~48F,50F,51F	減少數量
UN-T215	1102.5	0	300	X	3	101.25	1117.5	T2CW-N-2	UN-HT215	UN-HM215	11F~16F,18F~22F,25F,29F,31F~36F,38F~42F,45F~48F,50F,51F	取消
UN-T216	1170	0	300	X	3	135	1185	T2CW-M-3	UN-HT216	UN-HM216	11F~16F,18F~22F,25F,29F,31F~36F,38F~42F,45F~48F,50F,51F	取消
UN-T217	1745	0	300	X	5	122.5	1760	T2CW-M-3	UN-HT217	UN-HM217	11F~16F,18F~22F,25F,29F,31F~36F,38F~42F,45F~48F,50F,51F	取消
UN-T218	1510	0	300	X	4	155	1525	T2CW-M-2	UN-HT218	UN-HM218	11F~16F,18F~22F,25F,29F,31F~36F,38F~42F,45F~48F,50F,51F	取消
UN-T219	1127.5	0	300	X	3	113.75	1142.5	T2CW-M-2	UN-HT219	UN-HM219	11F~16F,18F~22F,25F,29F,31F~36F,38F~42F,45F~48F,50F,51F	取消
UN-T220	1295	0	250	X	4	147.5	1310	T2CW-L-1	UN-HT220	UN-HM220	11F~16F,18F~22F,25F,29F,31F~36F,38F~42F,45F~48F,50F,51F	取消
UN-T221	1570	0	300	X	4	185	1585	T2CW-K-2	UN-HT221	UN-HM221	11F~16F,18F~22F,25F,29F,31F~36F,38F~42F,45F~48F,50F,51F	取消
UN-T222	1027.5	0	250	X	3	138.75	1042.5	T2CW-J-1	UN-HT222	UN-HM222	11F~16F,18F~22F,25F,29F,31F~36F,38F~42F,45F~48F,50F,51F	取消
UN-T223	1720	0	300	X	5	110	1735	T2CW-H-2	UN-HT223	UN-HM223	11F~16F,18F~22F,25F,29F,31F~36F,38F~42F,45F~48F,50F,51F	取消
UN-T224	595	27	300	X	1	147.5	610	T2CW-N-1	UN-HT224	UN-HM224	11F~16F,18F~22F,25F,29F,31F~36F,38F~42F,45F~48F,50F,51F	新增


名稱	雙梗橫料（外凸）	制圖	邱紅	2018.12.21	修改	A		
材料	X85552	復核	謝永林	2019.01.02	日期	2019.01.25		
顏色	EC-DG-S332054 (3塗)	批準			圖號	UN-T201-1		

數據表參見：UN-T201(D)-1


*注意：
螺絲鑽平頭孔事宜，請留意M5及3/16"要沉頭（90° X ø10），供修螺絲后唧膠用

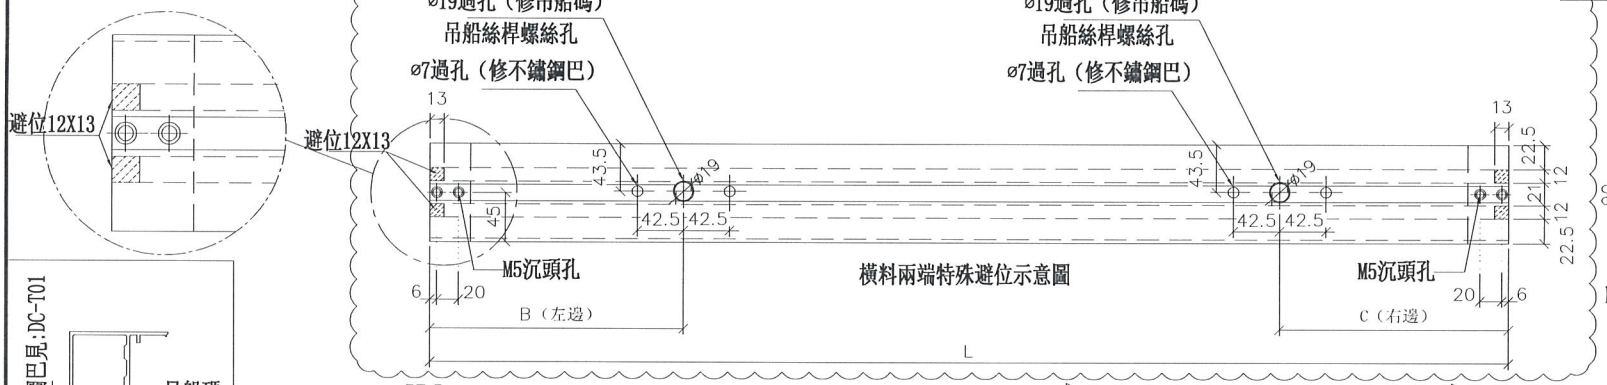


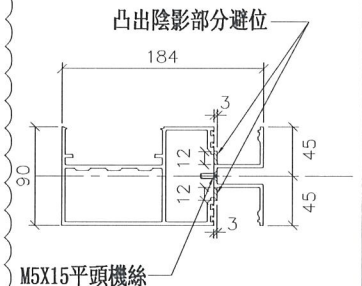


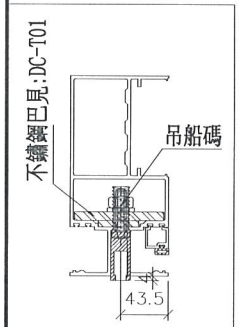


吊船碼安裝示意圖

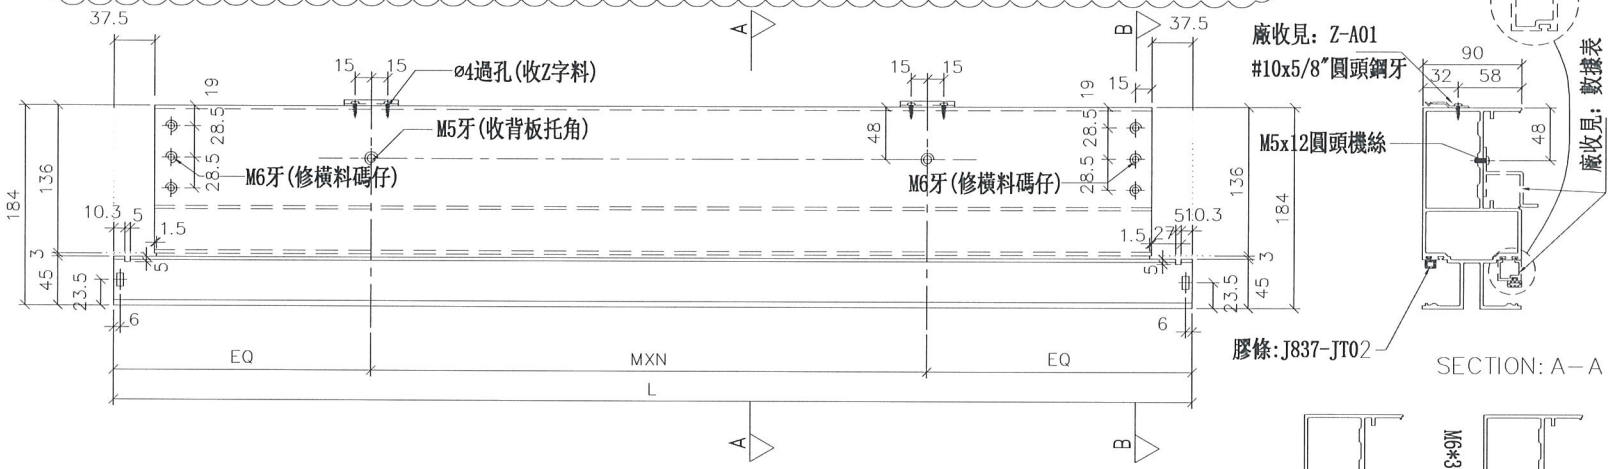

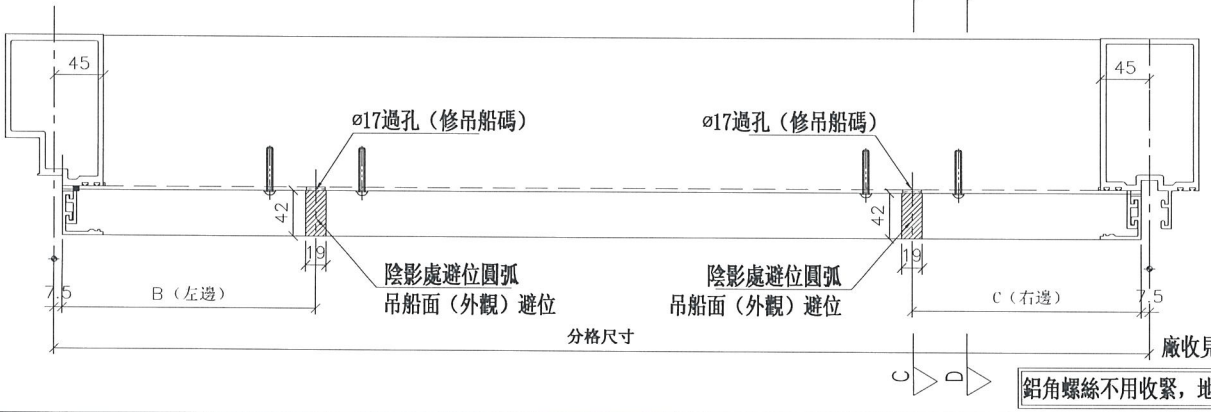

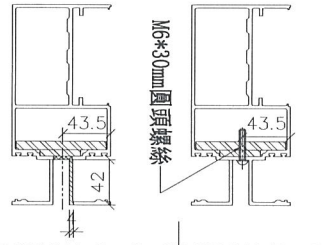

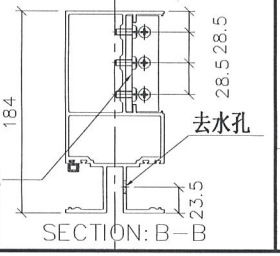

鋁角螺絲不用收緊，地盤調節用

工程號	J-837
地盤	觀塘裕民坊

美特鋁質 有限公司
MIDI Aluminium Fabricator Ltd.

制圖	羅志光	2019.1.07	修改
復核	謝永林	2019.1.08	日期
批準			圖號

名稱	雙梗橫料（外凸）	A	2019.01.25	UN-T201(D)
材料	X85552			
顏色	EC-DG-S332054（3塗）			

拆圖參見：UN-T201(D)

請注意：物料編號(D)後綴位需加上樓層
例如：UN-T201(D)10F

物料編號	L	數量	M	X	N	EQ	分格尺寸	B（左邊）	C（右邊）	使用位置	廠收背板托角編號	廠收單玻插線編號	樓層	備註
UN-T201(D)	1510	0	300	X	4	155	1525	187.5	無	T2CW-H-1	UN-HT201	UN-HM201	10F,17F,23F,30F,37F,43F,49F,52F	取消
UN-T202(D)	1510	0	300	X	4	155	1525	無	187.5	T2CW-H-1	UN-HT202	UN-HM202	10F,17F,23F,30F,37F,43F,49F,52F	取消
UN-T203(D)	1102.5	0	300	X	3	101.25	1117.5	無	187.5	T2CW-G-2	UN-HT203	UN-HM203	10F,17F,23F,30F,37F,43F,49F,52F	取消
UN-T204(D)	1102.5	0	300	X	3	101.25	1117.5	187.5	無	T2CW-F-1	UN-HT204	UN-HM204	10F,17F,23F,30F,37F,43F,49F,52F	取消
UN-T205(D)	1102.5	0	300	X	3	101.25	1117.5	無	187.5	T2CW-E-2	UN-HT205	UN-HM205	10F,17F,23F,30F,37F,43F,49F,52F	取消
UN-T206(D)	1365	0	250	X	4	182.5	1380	187.5	無	T2CW-C-2	UN-HT206	UN-HM206	10F,17F,23F,30F,37F,43F,49F,52F	取消
UN-T207(D)	1365	0	250	X	4	182.5	1380	187.5	187.5	T2CW-C-2	UN-HT207	UN-HM207	10F,17F,23F,30F,37F,43F,49F,52F	取消
UN-T208(D)	1127.5	0	300	X	3	113.75	1142.5	187.5	無	T2CW-B-2	UN-HT208	UN-HM208	10F,17F,23F,30F,37F,43F,49F,52F	取消
UN-T209(D)	1510	0	300	X	4	155	1525	無	187.5	T2CW-B-2	UN-HT209	UN-HM209	10F,17F,23F,30F,37F,43F,49F,52F	取消
UN-T211(D)	1720	0	300	X	5	110	1735	187.5	187.5	T2CW-A-2	UN-HT211	UN-HM211	10F,17F,23F,30F,37F,43F,49F,52F	取消
UN-T212(D)	1510	0	300	X	4	155	1525	187.5	187.5	T2CW-A-1	UN-HT212	UN-HM212	10F,17F,23F,30F,37F,43F,49F,52F	取消
UN-T213(D)	1127.5	0	300	X	3	113.75	1142.5	無	187.5	T2CW-A-1	UN-HT213	UN-HM213	10F,17F,23F,30F,37F,43F,49F,52F	取消
UN-T214(D)	1742.5	8	300	X	5	121.25	1757.5	187.5	187.5	T2CW-N-2	UN-HT214	UN-HM214	10F,17F,23F,30F,37F,43F,49F,52F	增加數量
UN-T215(D)	1102.5	0	300	X	3	101.25	1117.5	無	187.5	T2CW-N-2	UN-HT215	UN-HM215	10F,17F,23F,30F,37F,43F,49F,52F	取消
UN-T216(D)	1170	0	300	X	3	135	1185	187.5	無	T2CW-M-3	UN-HT216	UN-HM216	10F,17F,23F,30F,37F,43F,49F,52F	取消
UN-T217(D)	1745	0	300	X	5	122.5	1760	187.5	187.5	T2CW-M-3	UN-HT217	UN-HM217	10F,17F,23F,30F,37F,43F,49F,52F	取消
UN-T218(D)	1510	0	300	X	4	155	1525	187.5	187.5	T2CW-M-2	UN-HT218	UN-HM218	10F,17F,23F,30F,37F,43F,49F,52F	取消
UN-T219(D)	1127.5	0	300	X	3	113.75	1142.5	無	187.5	T2CW-M-2	UN-HT219	UN-HM219	10F,17F,23F,30F,37F,43F,49F,52F	取消
UN-T220(D)	1295	0	250	X	4	147.5	1310	無	187.5	T2CW-L-1	UN-HT220	UN-HM220	10F,17F,23F,30F,37F,43F,49F,52F	取消
UN-T221(D)	1570	0	300	X	4	185	1585	187.5	無	T2CW-K-2	UN-HT221	UN-HM221	10F,17F,23F,30F,37F,43F,49F,52F	取消
UN-T222(D)	1027.5	0	250	X	3	138.75	1042.5	無	187.5	T2CW-J-1	UN-HT222	UN-HM222	10F,17F,23F,30F,37F,43F,49F,52F	取消
UN-T223(D)	1720	0	300	X	5	110	1735	187.5	187.5	T2CW-H-2	UN-HT223	UN-HM223	10F,17F,23F,30F,37F,43F,49F,52F	取消
UN-T224(D)	595	8	300	X	1	147.5	610	187.5	187.5	T2CW-N-1	UN-HT224	UN-HM224	10F,17F,23F,30F,37F,43F,49F,52F	新增

美特鋁質 有限公司
MIDI Aluminium Fabricator Ltd.

工程號	J-837
地盤	觀塘裕民坊

修改	A		
日期	2019.01.25		
圖號	UN-T201(D)-1		
制圖	邱紅	2018.12.21	
復核	謝永林	2019.01.02	
批準			
名稱	雙梗橫料（外凸）		
材料	X85552		
顏色	EC-DG-S332054（3塗）		

拆圖參見：UN-T201a

物料編號	L	數量	M	X	N	EQ	分格尺寸	使用位置	廠收背板托角編號	廠收單玻插線編號	樓層	備註
UN-T201a	1510	0	300	X	4	155	1525	T2CW-H-1	UN-HT201a	UN-HM201	10F~25F,29F~52F	取消
UN-T202a	1510	0	300	X	4	155	1525	T2CW-H-1	UN-HT202a	UN-HM202	10F~25F,29F~52F	取消
UN-T203a	1102.5	0	300	X	3	101.25	1117.5	T2CW-G-2	UN-HT203a	UN-HM203	10F~25F,29F~52F	取消
UN-T204a	1102.5	0	300	X	3	101.25	1117.5	T2CW-F-1	UN-HT204a	UN-HM204	10F~25F,29F~52F	取消
UN-T205a	1102.5	0	300	X	3	101.25	1117.5	T2CW-E-2	UN-HT205a	UN-HM205	10F~25F,29F~52F	取消
UN-T206a	1365	0	250	X	4	182.5	1380	T2CW-C-2	UN-HT206a	UN-HM206	10F~25F,29F~52F	取消
UN-T207a	1365	0	250	X	4	182.5	1380	T2CW-C-2	UN-HT207a	UN-HM207	10F~25F,29F~52F	取消
UN-T208a	1127.5	0	300	X	3	113.75	1142.5	T2CW-B-2	UN-HT208a	UN-HM208	10F~25F,29F~52F	取消
UN-T209a	1510	0	300	X	4	155	1525	T2CW-B-2	UN-HT209a	UN-HM209	10F~25F,29F~52F	取消
UN-T210a	1720	0	300	X	5	110	1735	T2CW-B-1	UN-HT210a	UN-HM210	10F~25F,29F~52F	取消
UN-T211a	1720	0	300	X	5	110	1735	T2CW-A-2	UN-HT211a	UN-HM211	10F~25F,29F~52F	取消
UN-T212a	1510	0	300	X	4	155	1525	T2CW-A-1	UN-HT212a	UN-HM212	10F~25F,29F~52F	取消
UN-T213a	1127.5	0	300	X	3	113.75	1142.5	T2CW-A-1	UN-HT213a	UN-HM213	10F~25F,29F~52F	取消
UN-T214a	1742.5	35	300	X	5	121.25	1757.5	T2CW-N-2	UN-HT214a	UN-HM214	10F~25F,29F~52F	
UN-T215a	1102.5	0	300	X	3	101.25	1117.5	T2CW-N-2	UN-HT215a	UN-HM215	10F~25F,29F~52F	取消
UN-T216a	1170	0	300	X	3	135	1185	T2CW-M-3	UN-HT216a	UN-HM216	10F~25F,29F~52F	取消
UN-T217a	1745	0	300	X	5	122.5	1760	T2CW-M-3	UN-HT217a	UN-HM217	10F~25F,29F~52F	取消
UN-T218a	1510	0	300	X	4	155	1525	T2CW-M-2	UN-HT218a	UN-HM218	10F~25F,29F~52F	取消
UN-T219a	1127.5	0	300	X	3	113.75	1142.5	T2CW-M-2	UN-HT219a	UN-HM219	10F~25F,29F~52F	取消
UN-T220a	1295	0	250	X	4	147.5	1310	T2CW-L-1	UN-HT220a	UN-HM220	10F~25F,29F~52F	取消
UN-T221a	1570	0	300	X	4	185	1585	T2CW-K-2	UN-HT221a	UN-HM221	10F~25F,29F~52F	取消
UN-T222a	1027.5	0	250	X	3	138.75	1042.5	T2CW-J-1	UN-HT222a	UN-HM222	10F~25F,29F~52F	取消
UN-T223a	1720	0	300	X	5	110	1735	T2CW-H-2	UN-HT223a	UN-HM223	10F~25F,29F~52F	取消
UN-T224a	595	35	300	X	1	147.5	610	T2CW-N-1	UN-HT224a	UN-HM224	10F~25F,29F~52F	新增

美特鋁質 有限公司
MIDI Aluminium Fabricator Ltd.

工程號	J-837	地盤	觀塘裕民坊


修改	A		
日期	2019.01.25		
圖號	UN-T201a-1		


制圖	邱紅	2018.12.21
復核	謝永林	2019.01.02
批準		


名稱	雙梗橫料（外凸）
材料	X85552
顏色	EC-DG-S332054（3塗）


物料編號	L	數量	M	X	N	EQ	分格尺寸	使用位置	廠收背板托角編號	廠收單玻插線編號	樓層	備註
UN-L01	635	35	300	X	1	167.5	650	T2CW-F-2	UN-HT1	UN-HM1	10F~25F,29F~52F	
	635	0	300	X	1	167.5	650	T2CW-F-1	UN-HT1	UN-HM1	10F~25F,29F~52F	取消
	635	35	300	X	1	167.5	650	T2CW-D-1	UN-HT1	UN-HM1	10F~25F,29F~52F	
	635	0	300	X	1	167.5	650	T2CW-C-2	UN-HT1	UN-HM1	10F~25F,29F~52F	取消
	635	35	300	X	1	167.5	650	T2CW-B-2	UN-HT1	UN-HM1	10F~25F,29F~52F	減少數量
	635	35	300	X	1	167.5	650	T2CW-N-2	UN-HT1	UN-HM1	10F~25F,29F~52F	
	635	0	300	X	1	167.5	650	T2CW-L-1	UN-HT1	UN-HM1	10F~25F,29F~52F	取消
	合計：	140										


*注意:
螺絲鑽平頭孔事宜，請留意M5及3/16"要沉頭（90° X ø10），供修螺絲后唧膠用

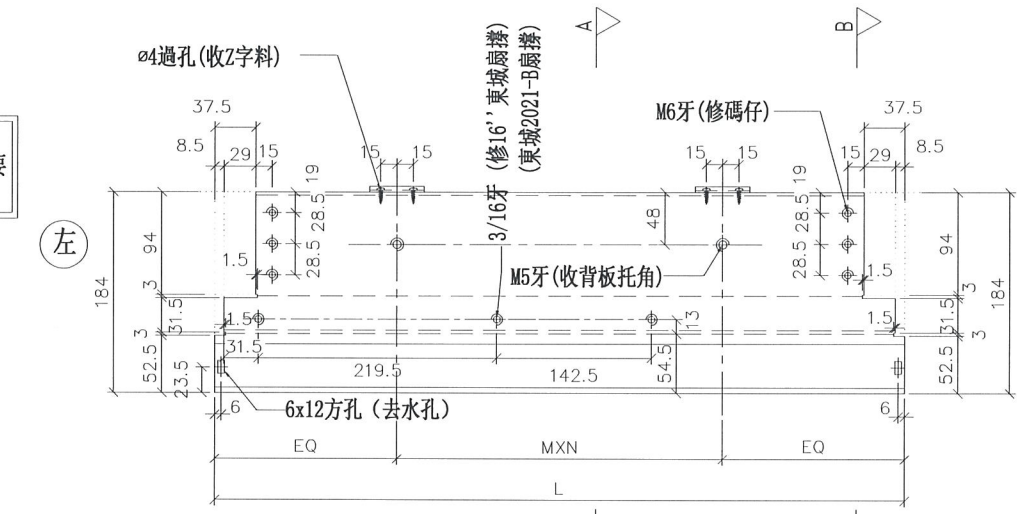

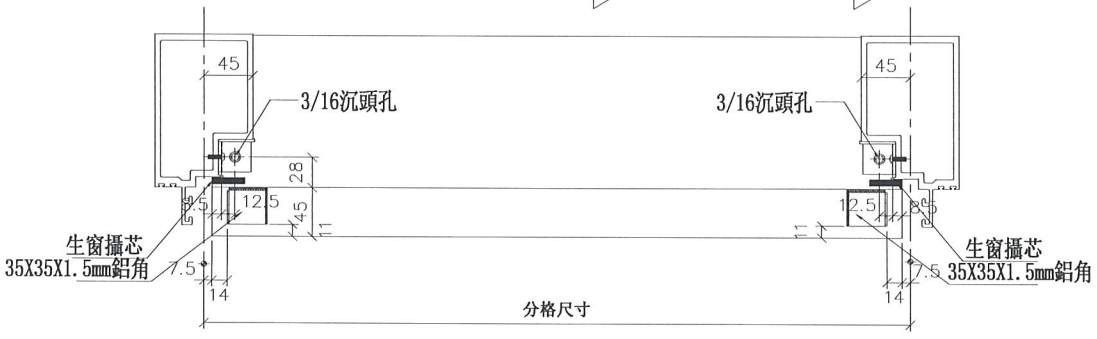

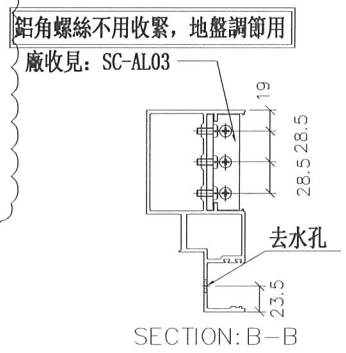

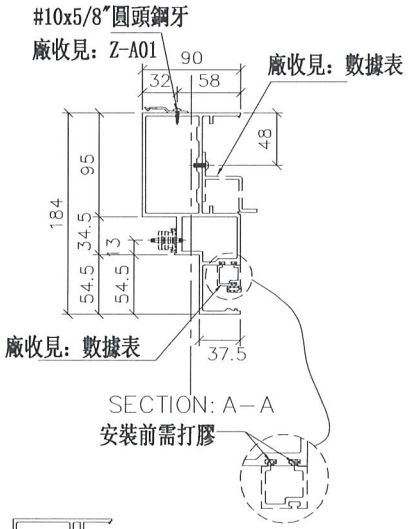

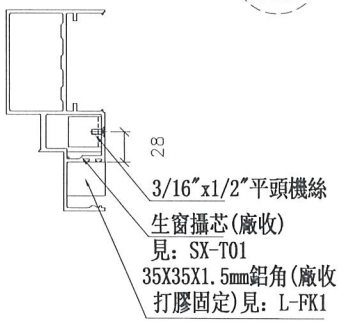

修改	A				
日期	2019.01.25				
圖號	UN-L01				
制圖	邱紅	2018.12.21			
復核	謝永林	2019.01.02			
批準					


名稱	生梗橫料		
材料	X85553		
顏色	EC-DG-S332054 (3塗)		


美特鋁質 有限公司
MIDI Aluminium Fabricator Ltd.

工程號	J-837	地盤	觀塘裕民坊


物料編號	L	數量	分格尺寸	使用位置	樓層	備註
UN-L01a	635	35	650	T2CW-F-2	10F~25F,29F~52F	
	635	0	650	T2CW-F-1	10F~25F,29F~52F	取消
	635	35	650	T2CW-D-1	10F~25F,29F~52F	
	635	0	650	T2CW-C-2	10F~25F,29F~52F	取消
	635	35	650	T2CW-B-2	10F~25F,29F~52F	減少數量
	635	35	650	T2CW-N-2	10F~25F,29F~52F	
	635	0	650	T2CW-L-1	10F~25F,29F~52F	取消
	合計：	140				

*注意:
螺絲鑽平頭孔事宜，請留意M5及3/16"要沉頭（90° X ⌀10），供修螺絲后唧膠用

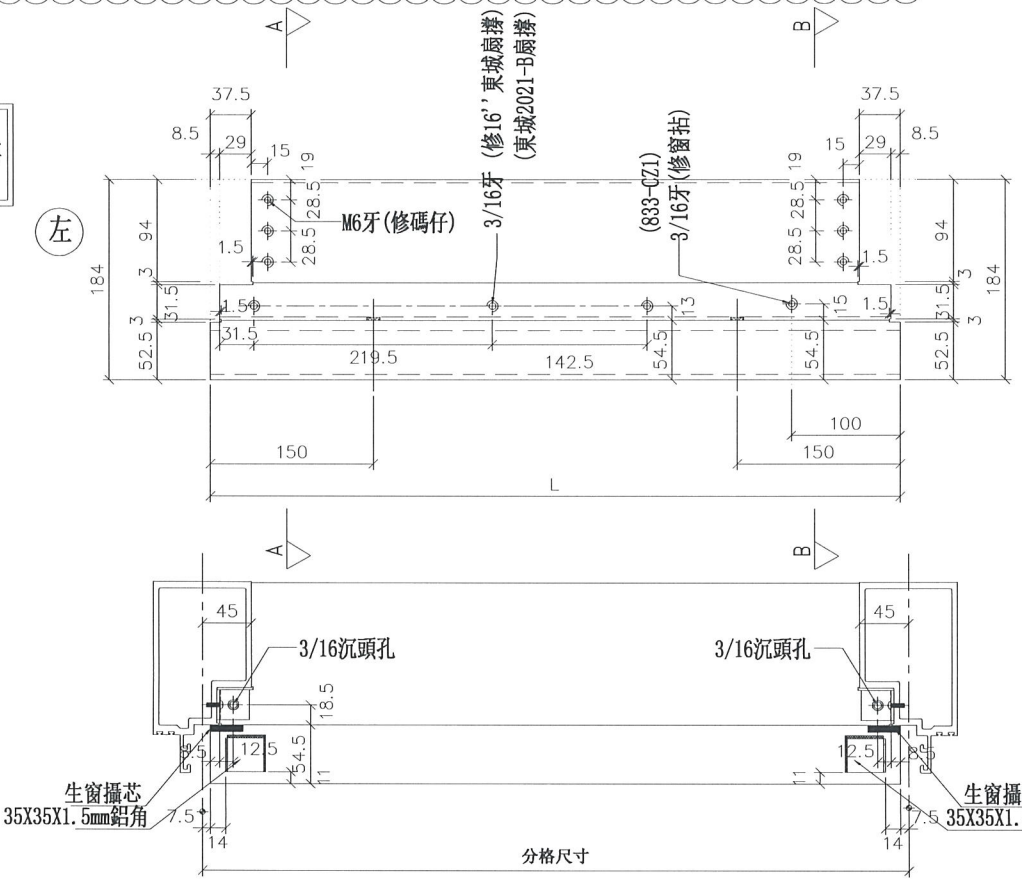


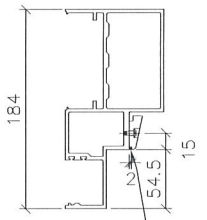

SECTION: B-B

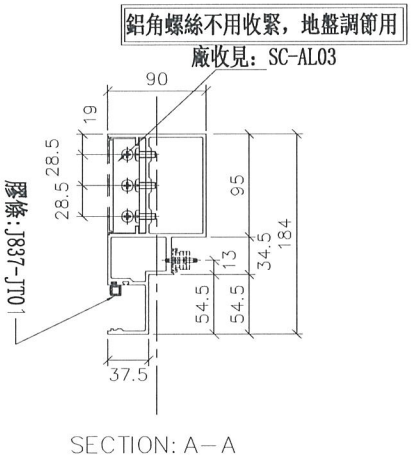

SECTION: A-A

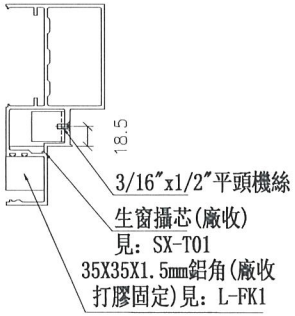

修改	A				
日期	2019.01.25				
圖號	UN-L01a				
制圖	邱紅	2018.12.21			
復核	謝永林	2019.01.02			
批準					


名稱	生梗橫料		
材料	X85553		
顏色	EC-DG-S332054 (3塗)		


美特鋁質 有限公司
MIDI Aluminium Fabricator Ltd.

工程號	J-837	地盤	觀塘裕民坊


物料編號	L	數量	M	X	N	EQ	分格尺寸	使用位置	廠收背板托角編號	廠收單玻插線編號	樓層	備註
UN-L01S	635	0	300	X	1	167.5	650	T2CW-H-1	UN-HT1	UN-HM1	10F~25F,29F~52F	取消
	635	35	300	X	1	167.5	650	T2CW-B-2	UN-HT1	UN-HM1	10F~25F,29F~52F	
	635	0	300	X	1	167.5	650	T2CW-A-1	UN-HT1	UN-HM1	10F~25F,29F~52F	取消
	635	0	300	X	1	167.5	650	T2CW-M-2	UN-HT1	UN-HM1	10F~25F,29F~52F	取消
	635	0	300	X	1	167.5	650	T2CW-L-2	UN-HT1	UN-HM1	10F~25F,29F~52F	取消
	合計：	35										

*注意:
螺絲鑽平頭孔事宜，請留意M5及3/16"要沉頭（90° X ø10），供修螺絲后唧膠用

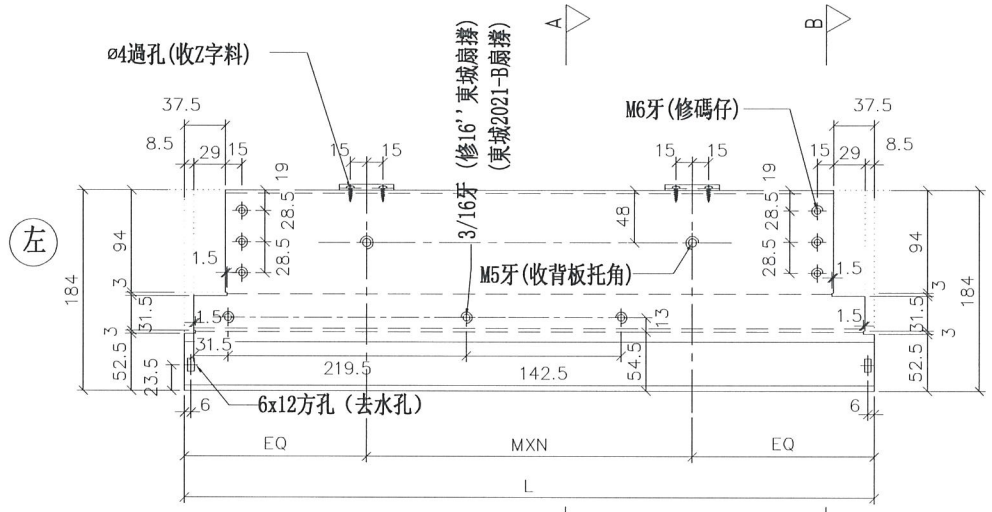

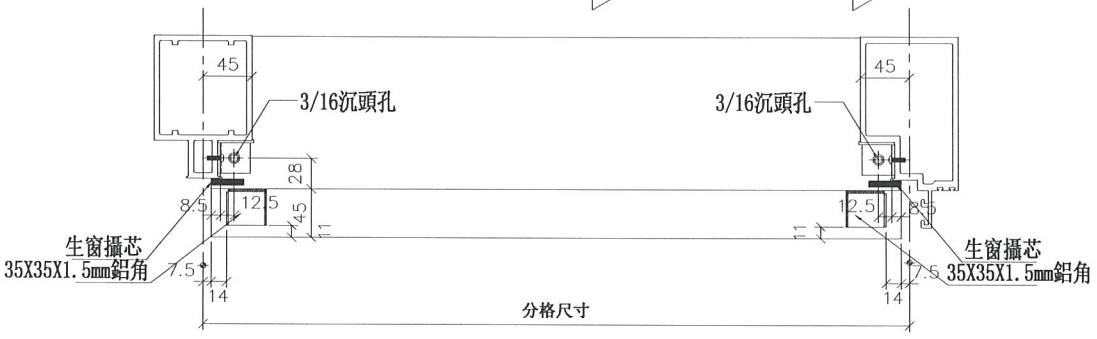


鋁角螺絲不用收緊，地盤調節用
廠收見：SC-AL03

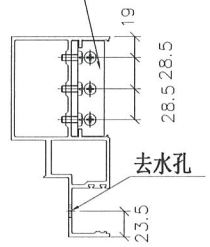

SECTION: B-B


#10x5/8"圓頭鋼牙
廠收見：Z-A01
廠收見：數據表

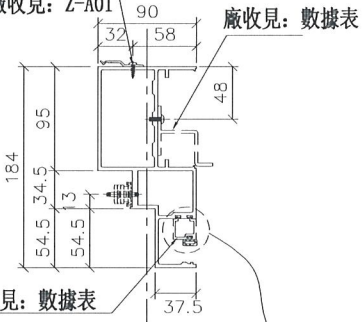

廠收見：數據表

SECTION: A-A

安裝前需打膠

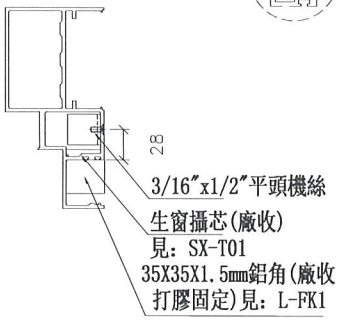

修改	A		
日期	2019.01.25		
圖號	UN-L01S		


制圖	邱紅	2018.12.21
復核	謝永林	2019.01.02
批準		

名稱	生梗橫料
材料	X85553
顏色	EC-DG-S332054 (3塗)

美特鋁質 有限公司
MIDI Aluminium Fabricator Ltd.


工程號	J-837	地盤	觀塘裕民坊


物料編號	L	數量	分格尺寸	使用位置	樓層	備註
UN-L01aS	635	0	650	T2CW-H-1	10F~25F,29F~52F	取消
	635	35	650	T2CW-B-2	10F~25F,29F~52F	
	635	0	650	T2CW-A-1	10F~25F,29F~52F	取消
	635	0	650	T2CW-M-2	10F~25F,29F~52F	取消
	635	0	650	T2CW-L-2	10F~25F,29F~52F	取消
	合計：	35				

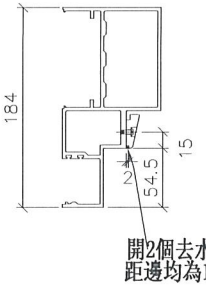


SECTION: B－B


*注意:
螺絲鑽平頭孔事宜，請留意M5及3/16″要沉頭（90° X ø10），供修螺絲后唧膠用

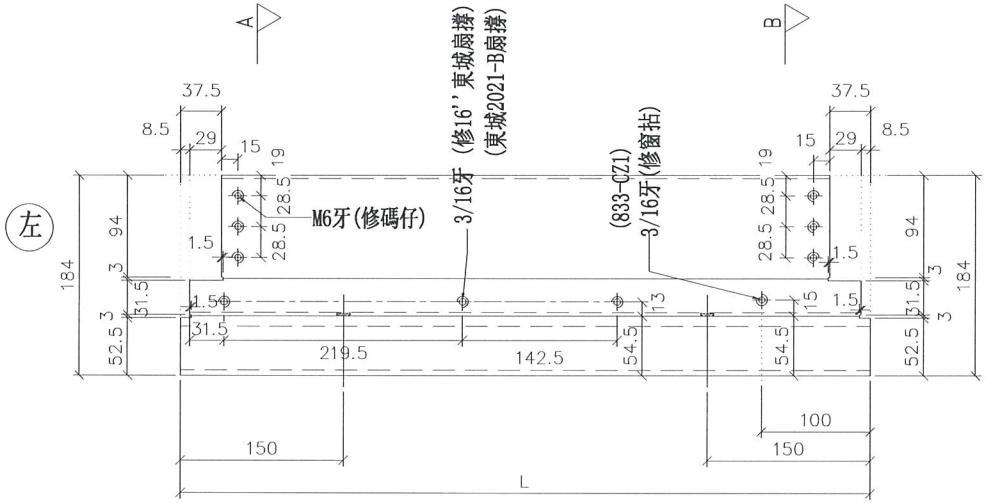

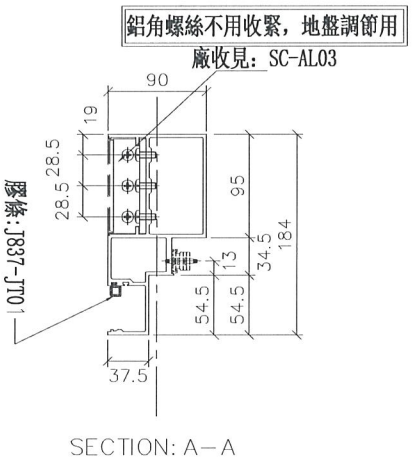

SECTION: A－A

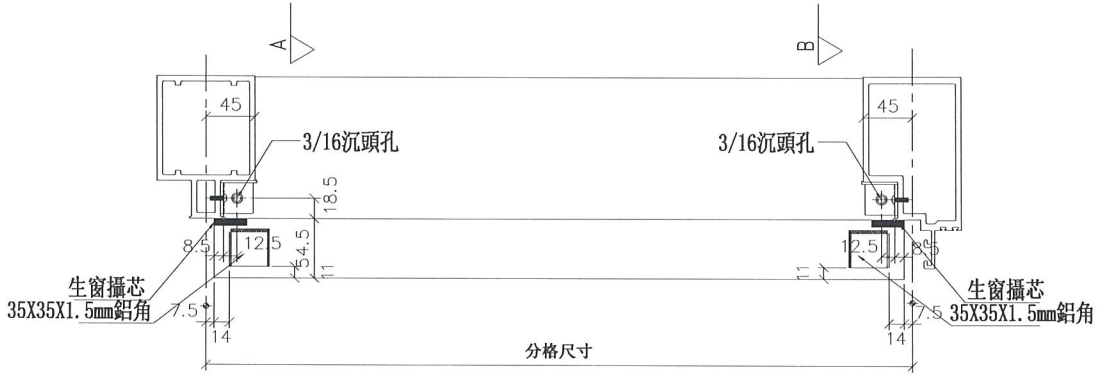

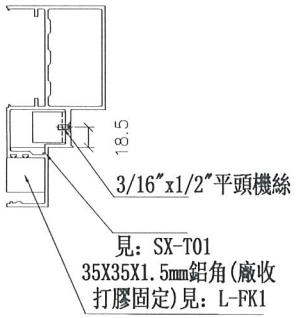

美特鋁質 有限公司
MIDI Aluminium Fabricator Ltd.

工程號	J-837	地盤	觀塘裕民坊


名稱	生梗橫料
材料	X85553
顏色	EC-DG-S332054 (3塗)


制圖	邱紅	2018.12.21
復核	謝永林	2019.01.02
批準		


修改	A
日期	2019.01.25
圖號	UN-L01aS


物料編號	L	數量	M	X	N	EQ	分格尺寸	使用位置	廠收背板托角編號	廠收單玻插線編號	樓層	備註
UN-L02	435	35	250	X	1	92.5	450	T2CW-F-1	UN-HT2	UN-HM2	10F~25F,29F~52F	
	435	35	250	X	1	92.5	450	T2CW-B-1	UN-HT2	UN-HM2	10F~25F,29F~52F	
	435	0	250	X	1	92.5	450	T2CW-A-2	UN-HT2	UN-HM2	10F~25F,29F~52F	取消
	435	0	250	X	1	92.5	450	T2CW-M-3	UN-HT2	UN-HM2	10F~25F,29F~52F	取消
	435	0	250	X	1	92.5	450	T2CW-H-2	UN-HT2	UN-HM2	10F~25F,29F~52F	取消
	合計：	70										


*注意：
螺絲鑽平頭孔事宜，請留意M5及3/16"要沉頭（90° X ø10），供修螺絲后唧膠用

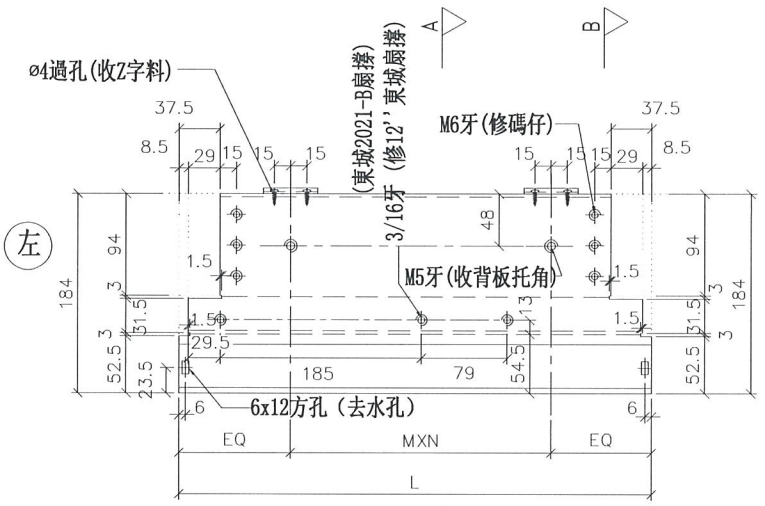

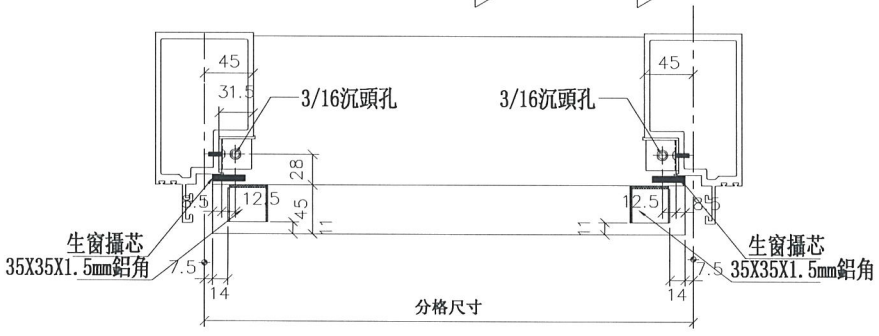

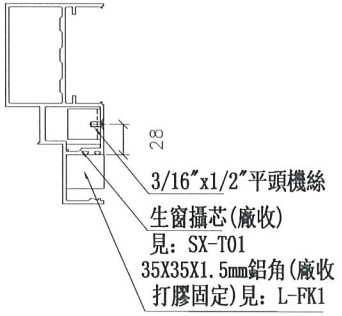

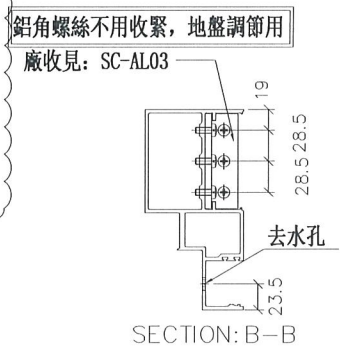

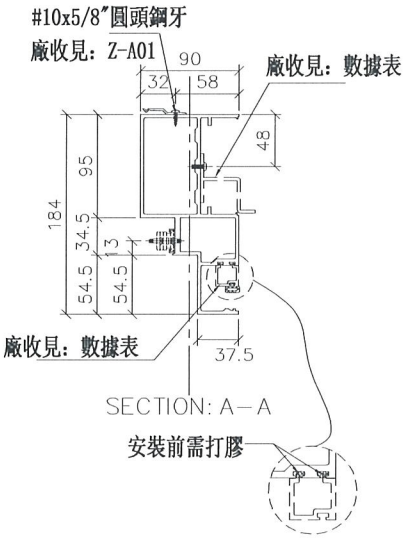


美特鋁質 有限公司 MIDI Aluminium Fabricator Ltd.			
工程號	J-837	地盤	觀塘裕民坊

制圖	邱紅	2018.12.21	修改	A
復核	謝永林	2019.01.02	日期	2019.01.25
批準			圖號	UN-L02

名稱	生梗橫料
材料	X85553
顏色	EC-DG-S332054 (3塗)


物料編號	L	數量	分格尺寸	使用位置	樓層	備註
UN-L02a	435	35	450	T2CW-F-1	10F~25F,29F~52F	
	435	35	450	T2CW-B-1	10F~25F,29F~52F	
	435	0	450	T2CW-A-2	10F~25F,29F~52F	取消
	435	0	450	T2CW-M-3	10F~25F,29F~52F	取消
	435	0	450	T2CW-H-2	10F~25F,29F~52F	取消
	合計：	70				

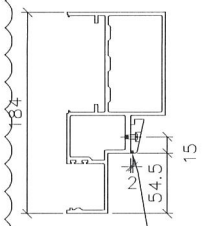



開2個去水孔（方孔長15㎜）
距邊均為100㎜


SECTION: B－B

*注意:
螺絲鑽平頭孔事宜，請留意M5及3/16″要沉頭（90° X ⌀10），供修螺絲后唧膠用

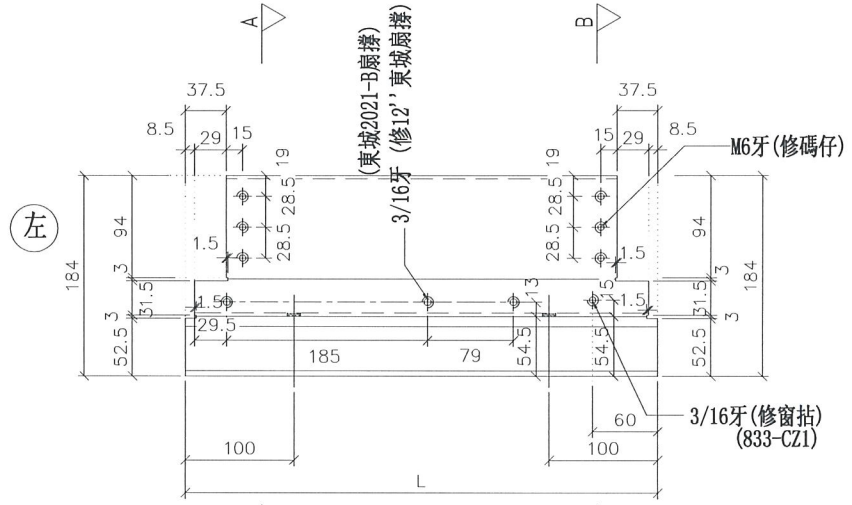

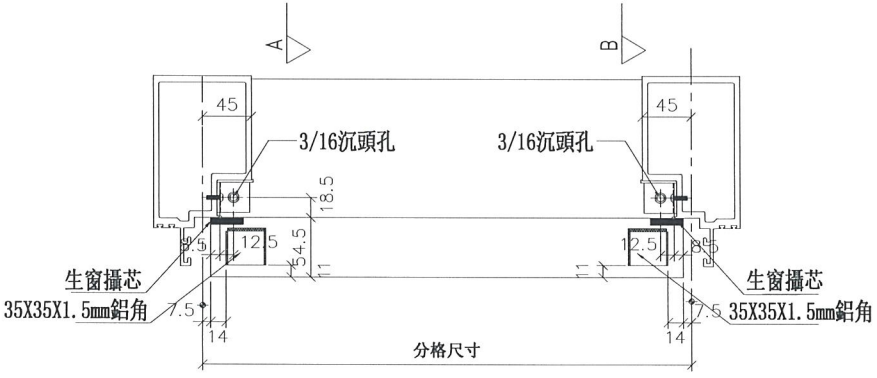

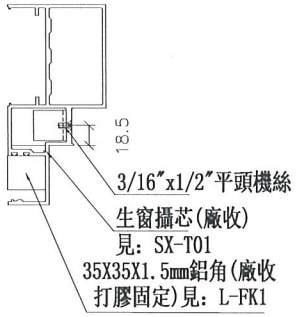

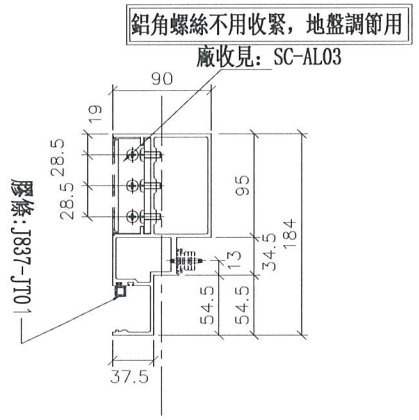

SECTION: A－A

制圖	邱紅	2018.12.21
復核	謝永林	2019.01.02
批準		

修改	A
日期	2019.01.25
圖號	UN-L02a

名稱	生梗橫料
材料	X85553
顏色	EC-DG-S332054 (3塗)


美特鋁質 有限公司
MIDI Aluminium Fabricator Ltd.


工程號	J-837	地盤	觀塘裕民坊


物料編號	L	數量	M	X	N	EQ	分格尺寸	使用位置	廠收背板托角編號	廠收單玻插線編號	樓層	備註
UN-R01	635	35	300	X	1	167.5	650	T2CWG-2	UN-HT1	UN-HM	10F~25F, 29F~52F	減少數量
	635	0	300	X	1	167.5	650	T2CWE-2	UN-HT1	UN-HM	10F~25F, 29F~52F	取消
	635	35	300	X	1	167.5	650	T2CWE-1	UN-HT1	UN-HM	10F~25F, 29F~52F	
	635	0	300	X	1	167.5	650	T2CWC-2	UN-HT1	UN-HM	10F~25F, 29F~52F	取消
	635	35	300	X	1	167.5	650	T2CWC-1	UN-HT1	UN-HM	10F~25F, 29F~52F	
	635	35	300	X	1	167.5	650	T2CWA-1	UN-HT1	UN-HM	10F~25F, 29F~52F	減少數量
	635	0	300	X	1	167.5	650	T2CWN-2	UN-HT1	UN-HM	10F~25F, 29F~52F	取消
	635	0	300	X	1	167.5	650	T2CWM2	UN-HT1	UN-HM	10F~25F, 29F~52F	取消
	635	35	300	X	1	167.5	650	T2CWM1	UN-HT1	UN-HM	10F~25F, 29F~52F	
	635	0	300	X	1	167.5	650	T2CWK-2	UN-HT1	UN-HM	10F~25F, 29F~52F	取消
	635	0	300	X	1	167.5	650	T2CWJ-1	UN-HT1	UN-HM	10F~25F, 29F~52F	取消
	合計:	175										

*注意:
螺絲鑽平頭孔事宜，請留意M5及3/16"要沉頭（90° X ø10），供修螺絲后唧膠用


左

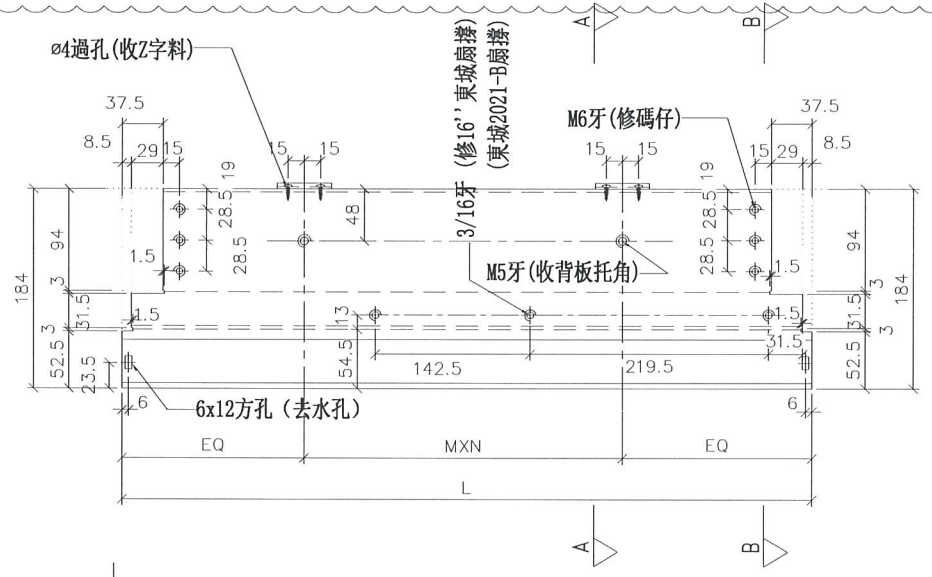

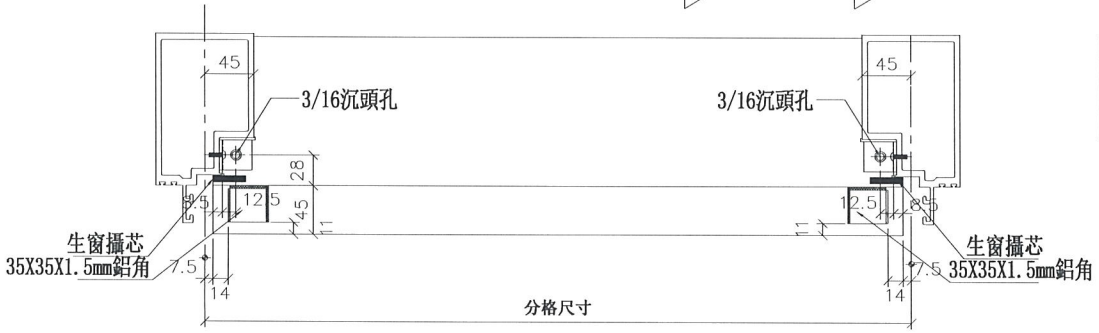


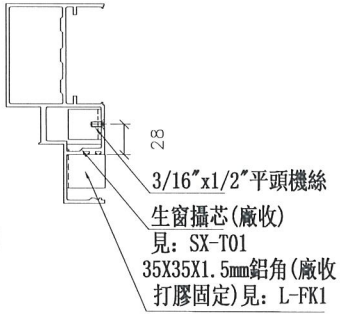

鋁角螺絲不用收緊，地盤調節用
廠收見：SC-AL03

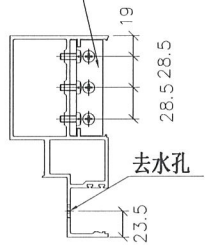

#10x5/8"圓頭鋼牙
廠收見：Z-A01
廠收見：數據表

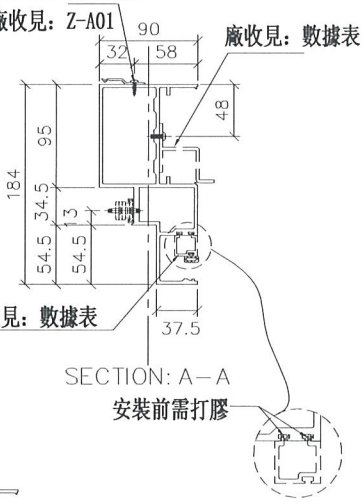


美特鋁質 有限公司 MIDI Aluminium Fabricator Ltd.		
工程號	J-837	地盤 觀塘裕民坊


修改	A		
日期	2019.01.25		
圖號	UN-R01		
制圖	邱紅	2018.12.21	
復核	謝永林	2019.01.02	
批準			
名稱	生梗橫料		
材料	X85553		
顏色	EC-DG-S332054 (3塗)		


物料編號	L	數量	分格尺寸	使用位置	樓層	備註
UN-R01a	635	35	650	T2CW-G-2	10F~25F,29F~52F	減少數量
	635	0	650	T2CW-E-2	10F~25F,29F~52F	取消
	635	35	650	T2CW-E-1	10F~25F,29F~52F	
	635	0	650	T2CW-C-2	10F~25F,29F~52F	取消
	635	35	650	T2CW-C-1	10F~25F,29F~52F	
	635	35	650	T2CW-A-1	10F~25F,29F~52F	減少數量
	635	0	650	T2CW-N-2	10F~25F,29F~52F	取消
	635	0	650	T2CW-M-2	10F~25F,29F~52F	取消
	635	35	650	T2CW-M-1	10F~25F,29F~52F	
	635	0	650	T2CW-K-2	10F~25F,29F~52F	取消
	635	0	650	T2CW-J-1	10F~25F,29F~52F	取消
	合計：	175				

*注意:
螺絲鑽平頭孔事宜，請留意M5及3/16"要沉頭（90° X ø10），供修螺絲后唧膠用


左

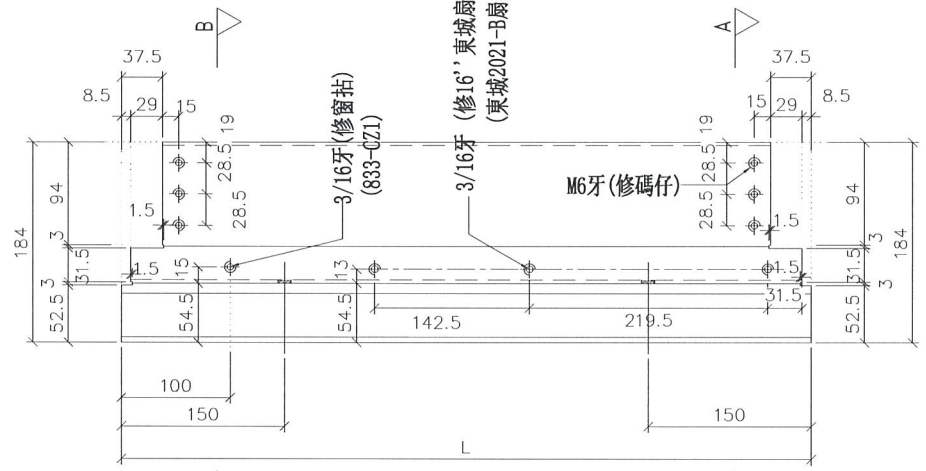

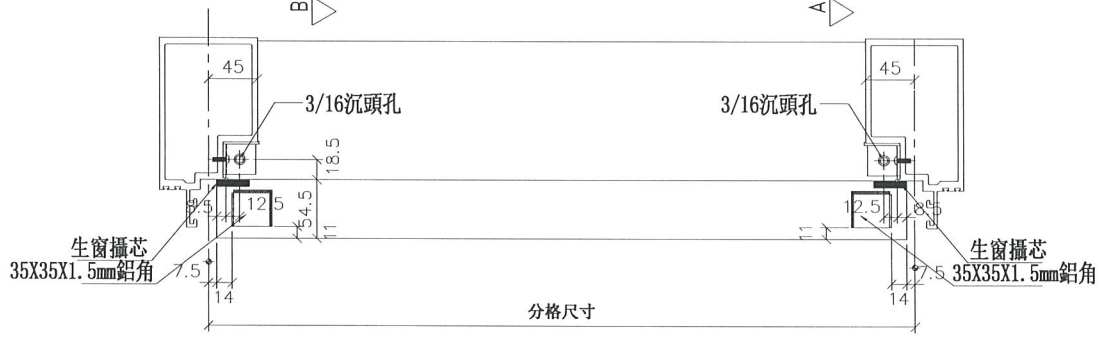


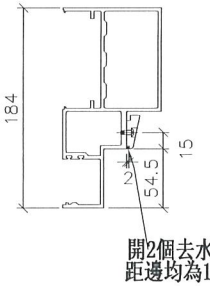

SECTION: B—B

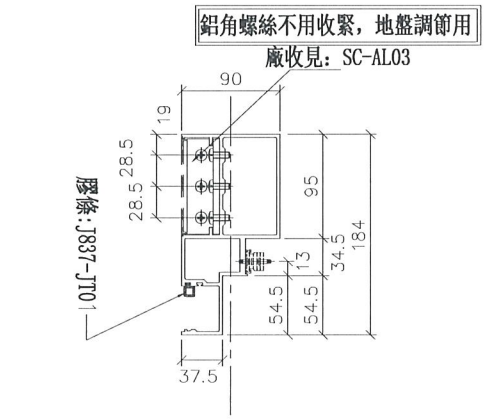

SECTION: A—A

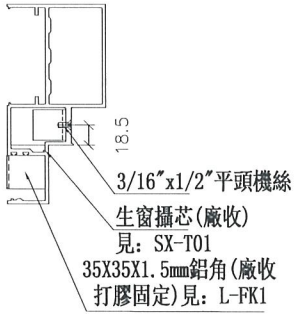

美特鋁質 有限公司 MIDI Aluminium Fabricator Ltd.			
工程號	J-837	地盤	觀塘裕民坊

制圖	邱紅	2018.12.21
復核	謝永林	2019.01.02
批準		


修改	A	
日期	2019.01.25	
圖號	UN-R01a	


名稱	生梗橫料
材料	X85553
顏色	EC-DG-S332054 (3塗)


物料編號	L	數量	M	X	N	EQ	分格尺寸	使用位置	廠收背板托角編號	廠收單玻插線編號	樓層	備註
UN-R01S	635	0	300	X	1	167.5	650	T2CW-H-1	UN-HT1	UN-HM1	10F~25F,29F~52F	取消
	635	0	300	X	1	167.5	650	T2CW-B-2	UN-HT1	UN-HM1	10F~25F,29F~52F	取消
	635	35	300	X	1	167.5	650	T2CW-A-1	UN-HT1	UN-HM1	10F~25F,29F~52F	
	635	35	300	X	1	167.5	650	T2CW-M-2	UN-HT1	UN-HM1	10F~25F,29F~52F	
	635	0	300	X	1	167.5	650	T2CW-K-1	UN-HT1	UN-HM1	10F~25F,29F~52F	取消
	合計：	70										


*注意:
螺絲鑽平頭孔事宜，請留意M5及3/16″要沉頭（90° X ø10），供修螺絲后唧膠用


左

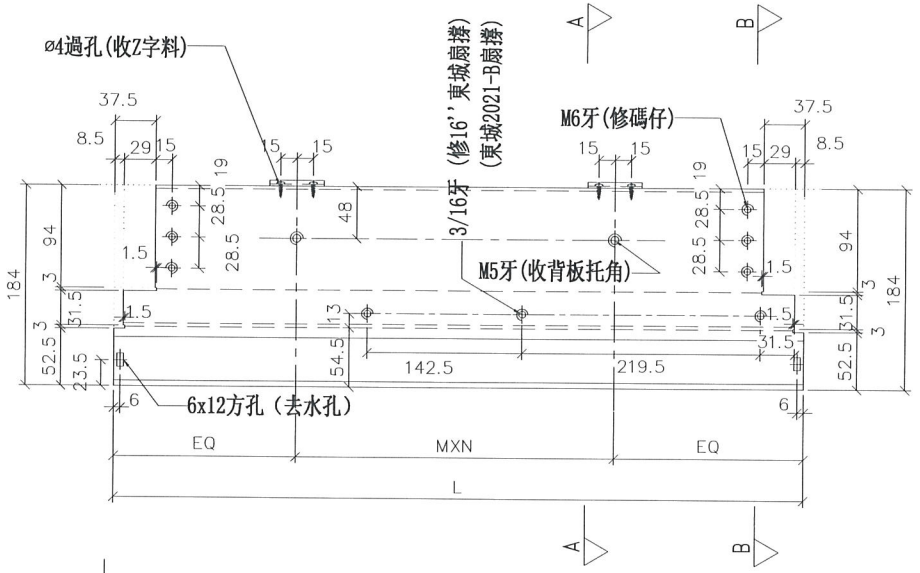

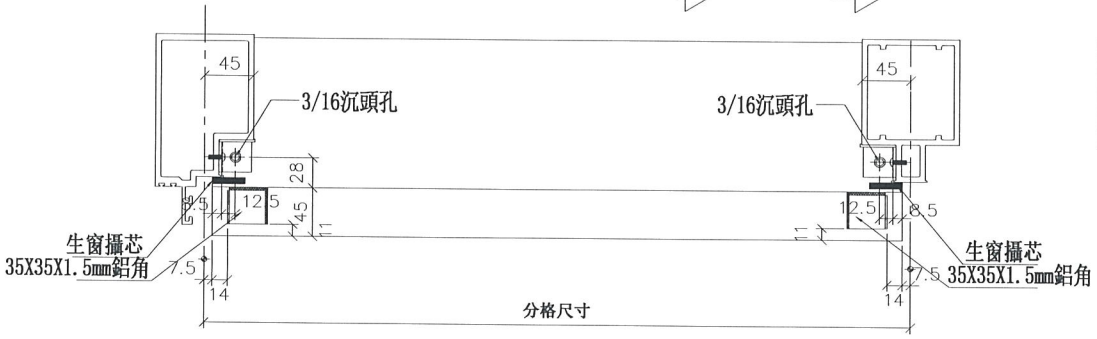

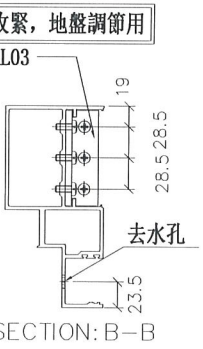

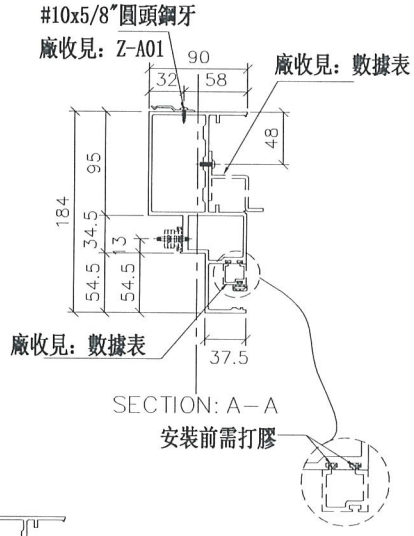


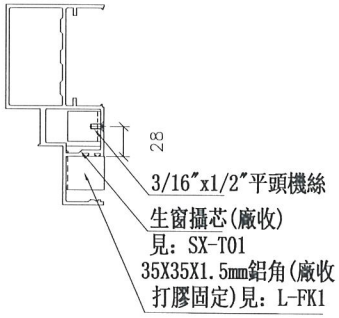

美特鋁質 有限公司 MIDI Aluminium Fabricator Ltd.			
工程號	J-837	地盤	觀塘裕民坊

名稱	生梗橫料	制圖	邱紅	2018.12.21	修改	A		
材料	X85553	復核	謝永林	2019.01.02	日期	2019.01.25		
顏色	EC-DG-S332054 (3塗)	批準			圖號	UN-R01S		


物料編號	L	數量	分格尺寸	使用位置	樓層	備註
UN-R01aS	635	0	650	T2CW-H-1	10F~25F,29F~52F	取消
	635	0	650	T2CW-B-2	10F~25F,29F~52F	取消
	635	35	650	T2CW-A-1	10F~25F,29F~52F	
	635	35	650	T2CW-M-2	10F~25F,29F~52F	
	635	0	650	T2CW-K-1	10F~25F,29F~52F	取消
	合計：	70				

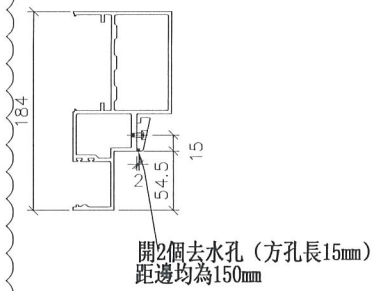


SECTION: B－B


*注意:
螺絲鑽平頭孔事宜，請留意M5及3/16″要沉頭（90° X ø10），供修螺絲后唧膠用


左

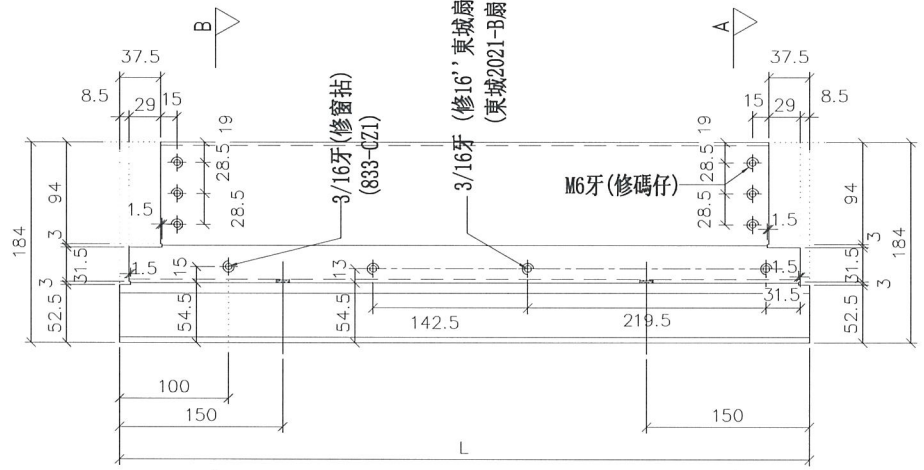

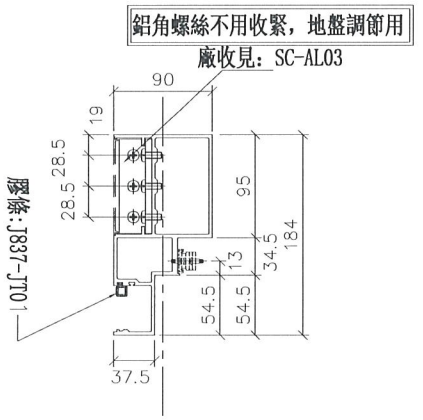

SECTION: A－A

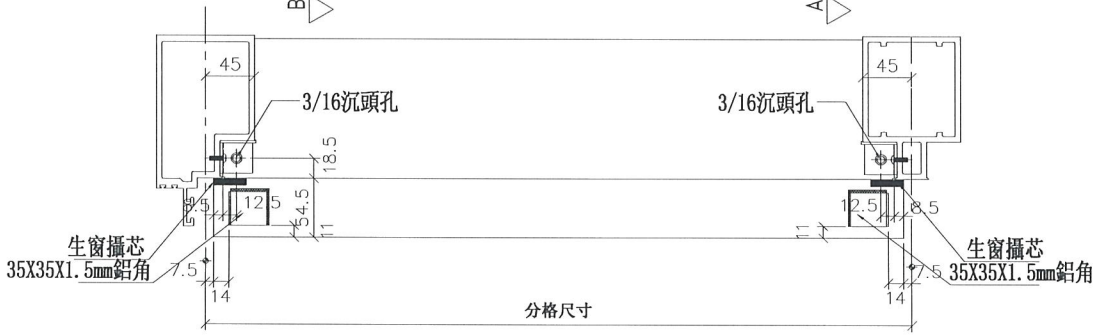

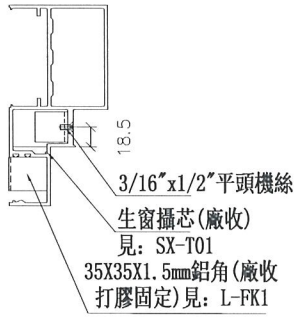

美特鋁質 有限公司
MIDI Aluminium Fabricator Ltd.

工程號	J-837	地盤	觀塘裕民坊


修改	A		
日期	2019.01.25		
圖號	UN-R01aS		


制圖	邱紅	2018.12.21
復核	謝永林	2019.01.02
批準		


名稱	生梗橫料
材料	X85553
顏色	EC-DG-S332054 (3塗)


物料編號	L	數量	M	X	N	EQ	分格尺寸	使用位置	廠收背板托角編號	廠收單玻插線編號	樓層	備註
UN-R02	435	35	250	X	1	92.5	450	T2CW-G-2	UN-HT2	UN-HM2	10F~25F,29F~52F	
	435	35	250	X	1	92.5	450	T2CW-E-2	UN-HT2	UN-HM2	10F~25F,29F~52F	
	435	0	250	X	1	92.5	450	T2CW-B-1	UN-HT2	UN-HM2	10F~25F,29F~52F	取消
	435	35	250	X	1	92.5	450	T2CW-A-2	UN-HT2	UN-HM2	10F~25F,29F~52F	
	435	35	250	X	1	92.5	450	T2CW-N-1	UN-HT2	UN-HM2	10F~25F,29F~52F	
	435	0	250	X	1	92.5	450	T2CW-M-3	UN-HT2	UN-HM2	10F~25F,29F~52F	取消
	435	35	250	X	1	92.5	450	T2CW-J-1	UN-HT2	UN-HM2	10F~25F,29F~52F	新增
	435	0	250	X	1	92.5	450	T2CW-H-2	UN-HT2	UN-HM2	10F~25F,29F~52F	取消
	合計：	175										

*注意:
螺絲鑽平頭孔事宜，請留意M5及3/16"要沉頭（90° X ø10），供修螺絲后唧膠用

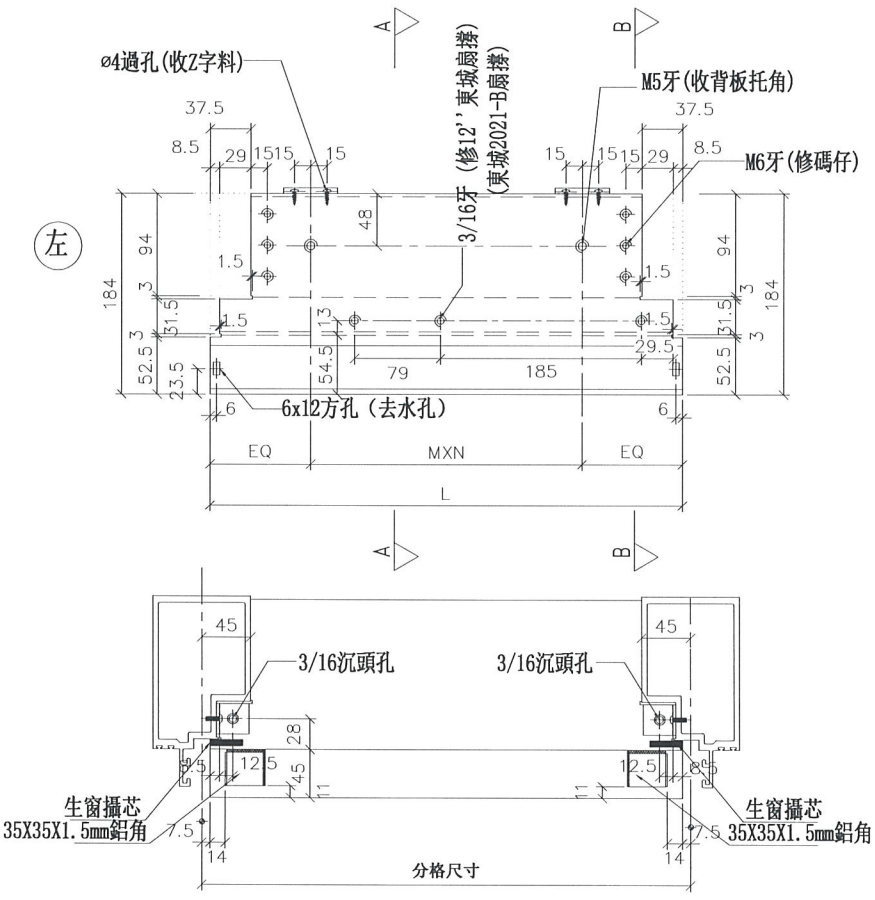

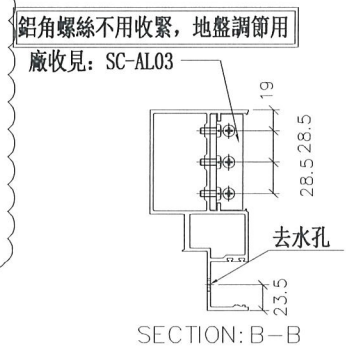

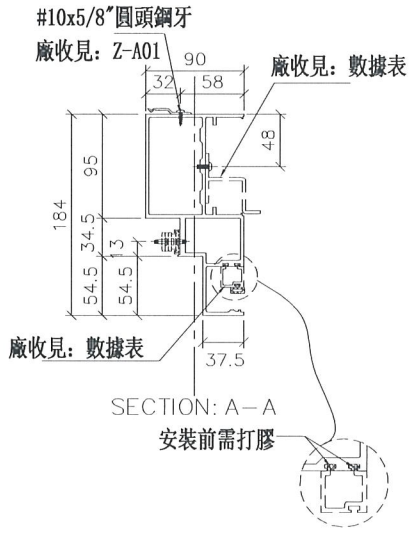

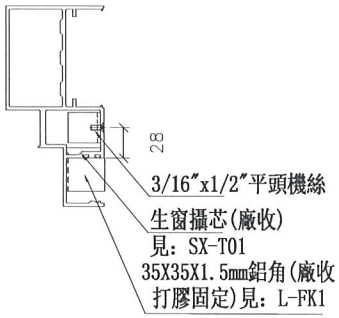



修改	A				
日期	2019.01.25				
圖號	UN-R02				
制圖	邱紅	2018.12.21	美特鋁質 有限公司 MIDI Aluminium Fabricator Ltd.		
復核	謝永林	2019.01.02			
批準					

名稱	生梗橫料	工程號	J-837
材料	X85553	地盤	觀塘裕民坊
顏色	EC-DG-S332054 (3塗)		


物料編號	L	數量	分格尺寸	使用位置	樓層	備註
UN-R02a	435	35	450	T2CW-G-2	10F~25F,29F~52F	
	435	35	450	T2CW-E-2	10F~25F,29F~52F	
	435	0	450	T2CW-B-1	10F~25F,29F~52F	取消
	435	35	450	T2CW-A-2	10F~25F,29F~52F	
	435	35	450	T2CW-N-1	10F~25F,29F~52F	
	435	0	450	T2CW-M-3	10F~25F,29F~52F	取消
	435	35	450	T2CW-J-1	10F~25F,29F~52F	新增
	435	0	450	T2CW-H-2	10F~25F,29F~52F	取消
	合計：	175				

*注意:
螺絲鑽平頭孔事宜，請留意M5及3/16"要沉頭（90° X ø10），供修螺絲后唧膠用

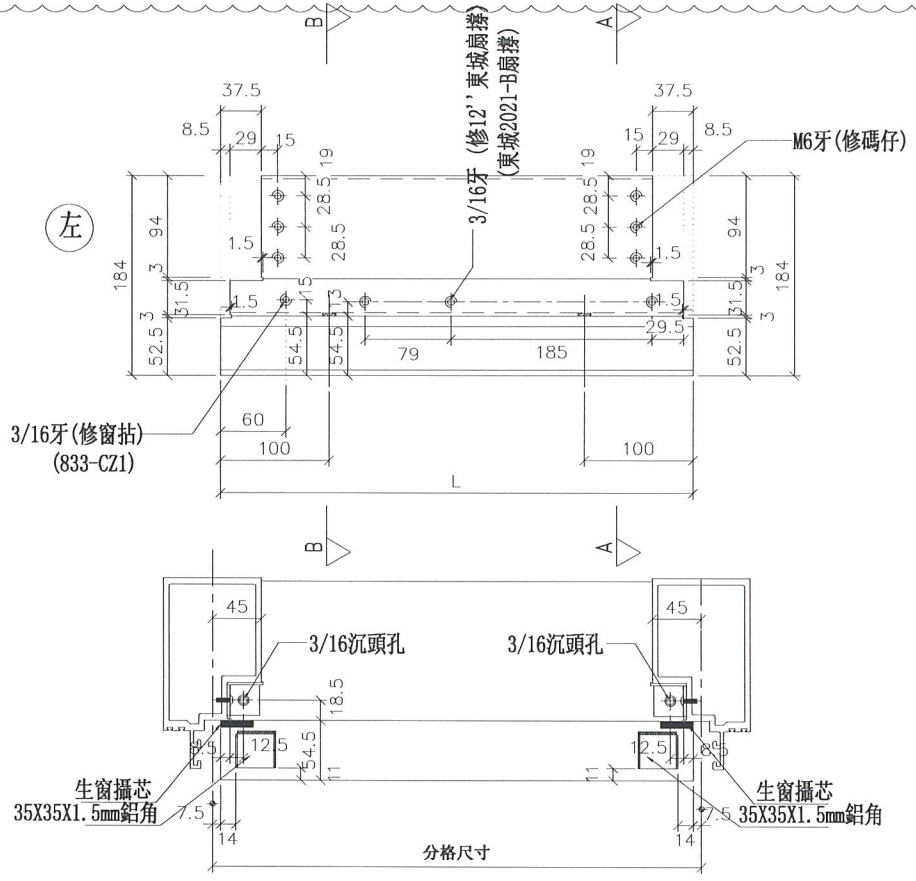


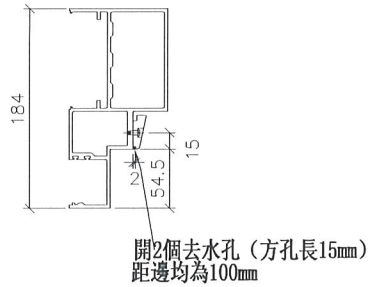

SECTION: B—B

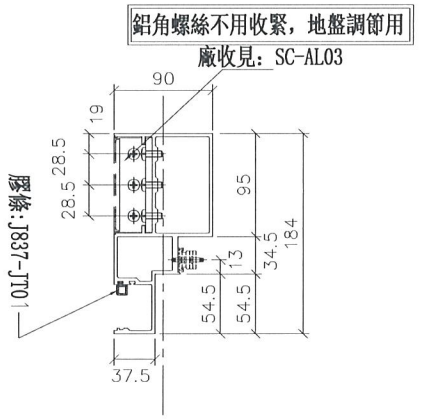

SECTION: A—A

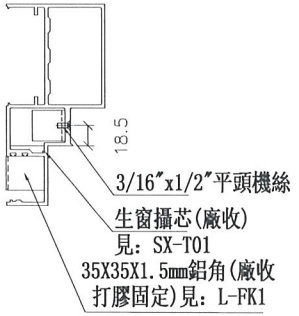

美特鋁質 有限公司 MIDI Aluminium Fabricator Ltd.			
工程號	J-837	地盤	觀塘裕民坊


修改	A		
日期	2019.01.25		
圖號	UN-R02a		


制圖	邱紅	2018.12.21
復核	謝永林	2019.01.02
批準		


名稱	生梗橫料
材料	X85553
顏色	EC-DG-S332054 (3塗)


物料編號	L	數量	M	X	N	EQ	分格尺寸	使用位置	廠收背板托角編號	廠收單玻插線編號	樓層	備註
UN-R02S	435	35	250	X	1	92.5	450	T2CW-H-1	UN-HT2	UN-HM2	10F~25F,29F~52F	
	435	35	250	X	1	92.5	450	T2CW-K-1	UN-HT2	UN-HM2	10F~25F,29F~52F	新增
	合計：	70										

*注意：
螺絲鑽平頭孔事宜，請留意M5及3/16″要沉頭（90° X ⌀10），供修螺絲后唧膠用

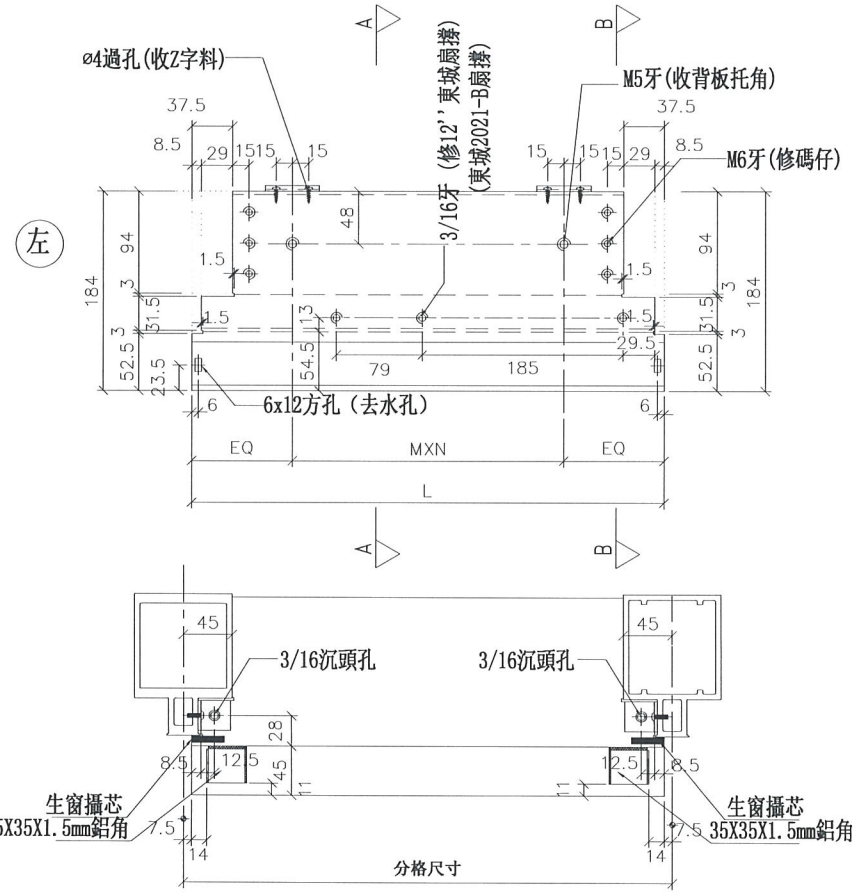

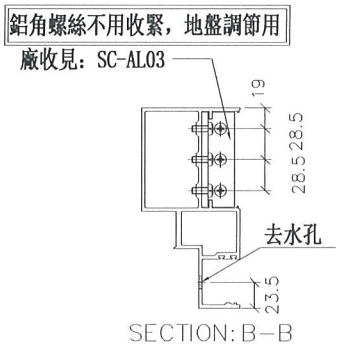

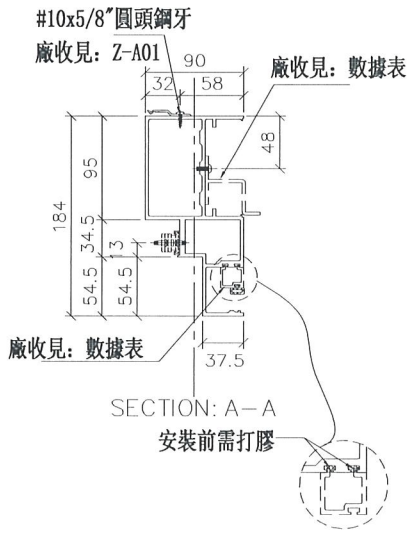

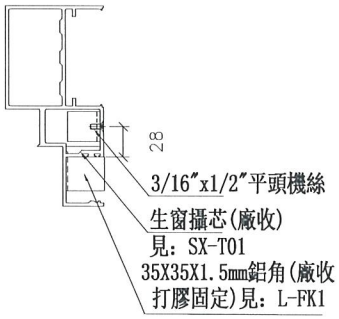

美特鋁質 有限公司
MIDI Aluminium Fabricator Ltd.

工程號	J-837	地盤	觀塘裕民坊


名稱	生梗橫料
材料	X85553
顏色	EC-DG-S332054 (3塗)


制圖	邱紅	2018.12.21
復核	謝永林	2019.01.02
批準		


修改	A
日期	2019.01.25
圖號	UN-R02S

物料編號	L	數量	分格尺寸	使用位置	樓層	備註
UN-R02aS	435	35	450	T2CW-H-1	10F~25F,29F~52F	
UN-R02aS	435	35	450	T2CW-K-1	10F~25F,29F~52F	新增
	合計：	70				


*注意:
螺絲鑽平頭孔事宜，請留意M5及3/16"要沉頭（90° X ⌀10），供修螺絲后唧膠用

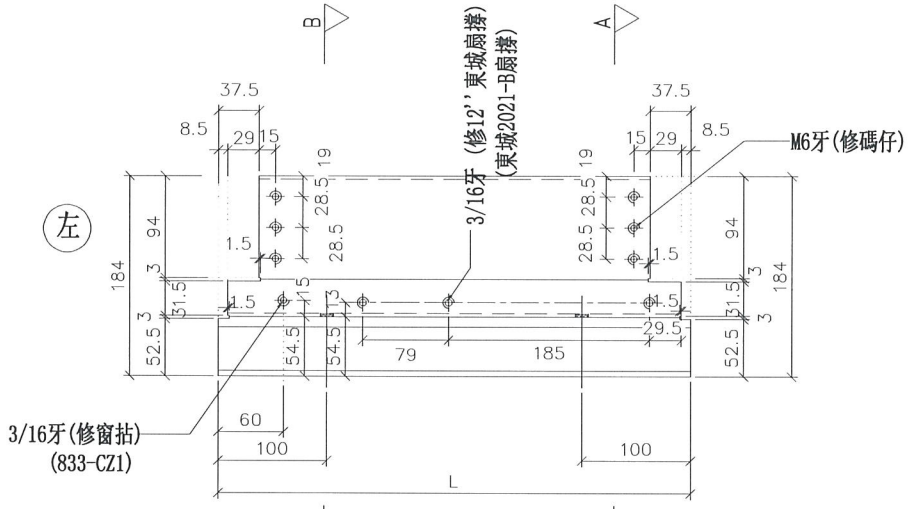

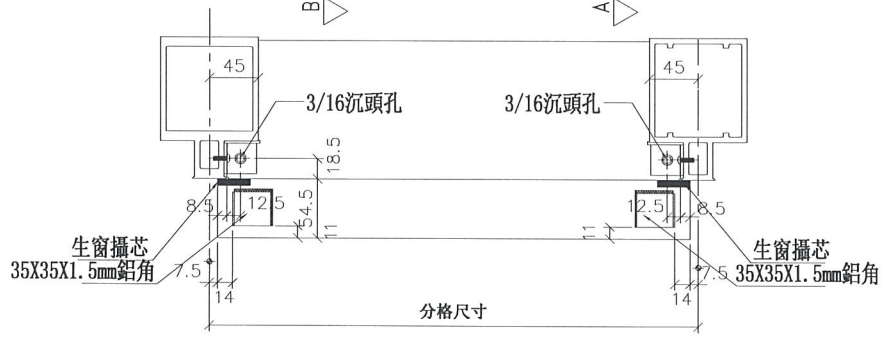


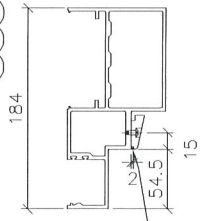

SECTION: B—B

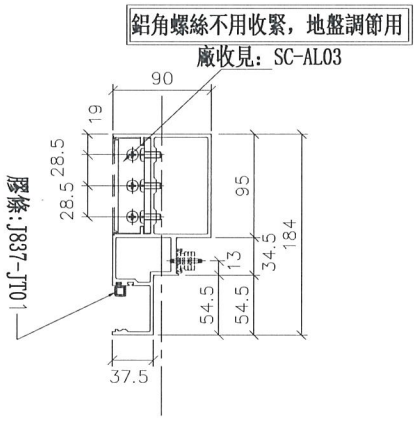

SECTION: A—A

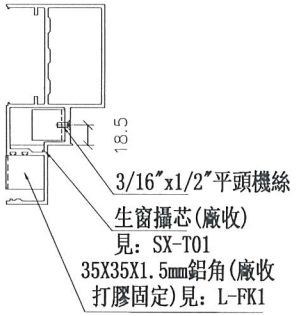

名稱	生梗橫料			制圖	邱紅	2018.12.21	修改	A
材料	X85553			復核	謝永林	2019.01.02	日期	2019.01.25
顏色	EC-DG-S332054 (3塗)			批準			圖號	UN-R02aS


美特鋁質 有限公司
MIDI Aluminium Fabricator Ltd.


工程號	J-837	地盤	觀塘裕民坊


物料編號	L	數量	M	X	N	EQ	分格尺寸	使用位置	廠收背板托角編號	廠收單玻插線編號	樓層	備註
UN-R16	535	0	300	X	1	117.5	550	T2CW-M-3	UN-HT16	UN-HM16	10F~25F,29F~52F	取消


*注意:
螺絲鑽平頭孔事宜，請留意M5及3/16"要沉頭（90° X ø10），供修螺絲后唧膠用

左

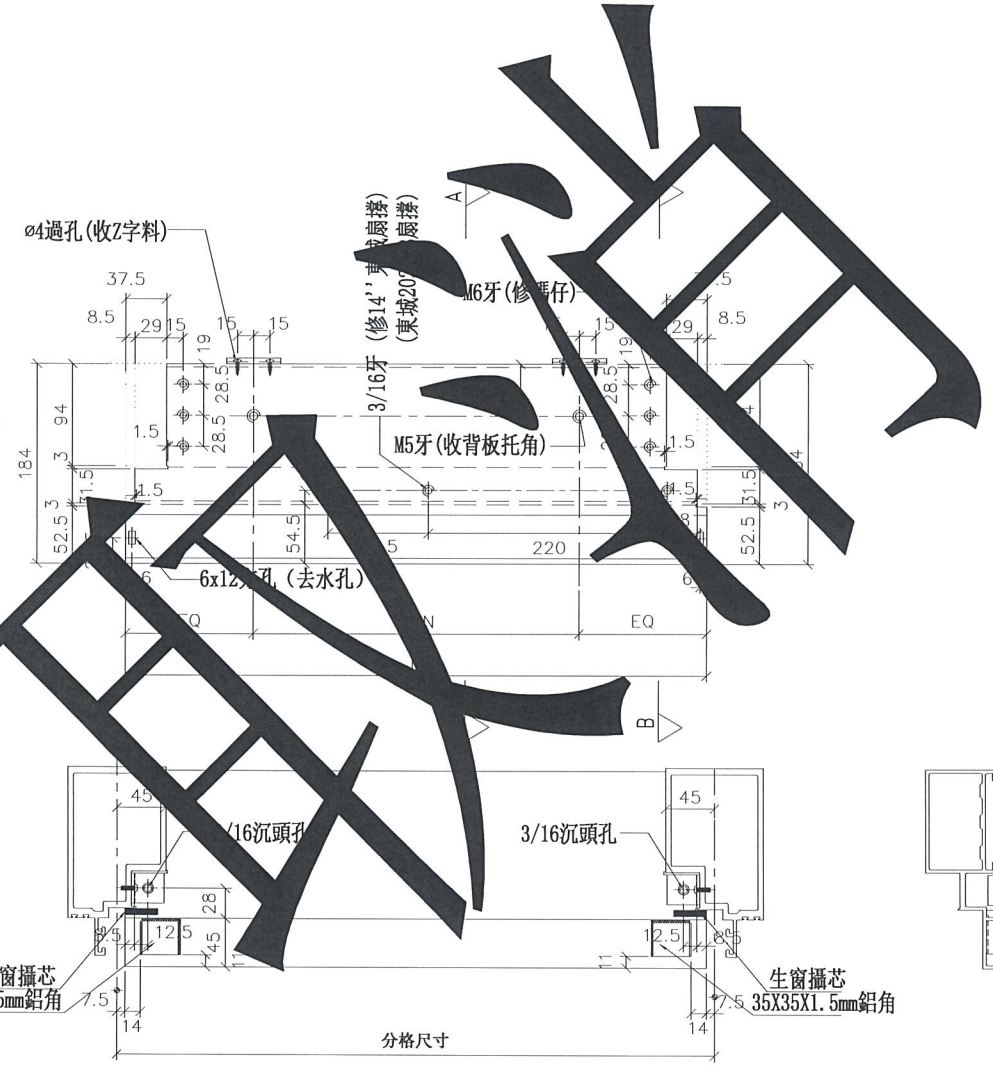

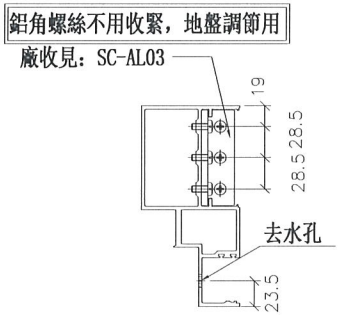

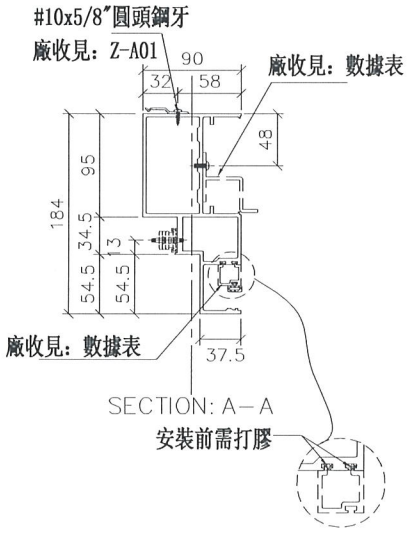

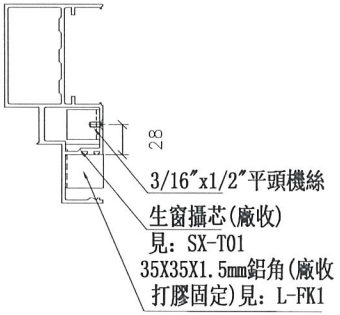

美特鋁質 有限公司 MIDI Aluminium Fabricator Ltd.		
工程號	J-837	地盤 觀塘裕民坊

修改	A		
日期	2019.01.25		
圖號	UN-R16		
制圖	邱紅	2018.12.21	
復核	謝永林	2019.01.02	
批準			

名稱	生梗橫料
材料	X85553
顏色	EC-DG-S332054 (3塗)

美特鋁質 有限公司
MIDI Aluminium Fabricator Ltd.


工程號	J-837	地盤	觀塘裕民坊


物料編號	L	數量	分格尺寸	使用位置	樓層	備註
UN-R16a	535	0	550	T2CW-M-3	10F~25F,29F~52F	


名稱	生梗橫料	制圖	邱紅	2018.12.21	修改	A		
材料	X85553	復核	謝永林	2019.01.02	日期	2019.01.25		
顏色	EC-DG-S332054 (3塗)	批準			圖號	UN-R16a		


物料編號	L	數量	M	X	N	EQ	分格尺寸	使用位置	廠收背板托角編號	廠收單玻插線編號	樓層	備註
UN-R24S	385	0	200	X	1	92.5	400	T2CW-L-2	UN-HT24	UN-HM24	10F~25F,29F~52F	取消

*注意:
螺絲鑽平頭孔事宜，請留意M5及3/16"要沉頭（90° X ø10），供修螺絲后唧膠用

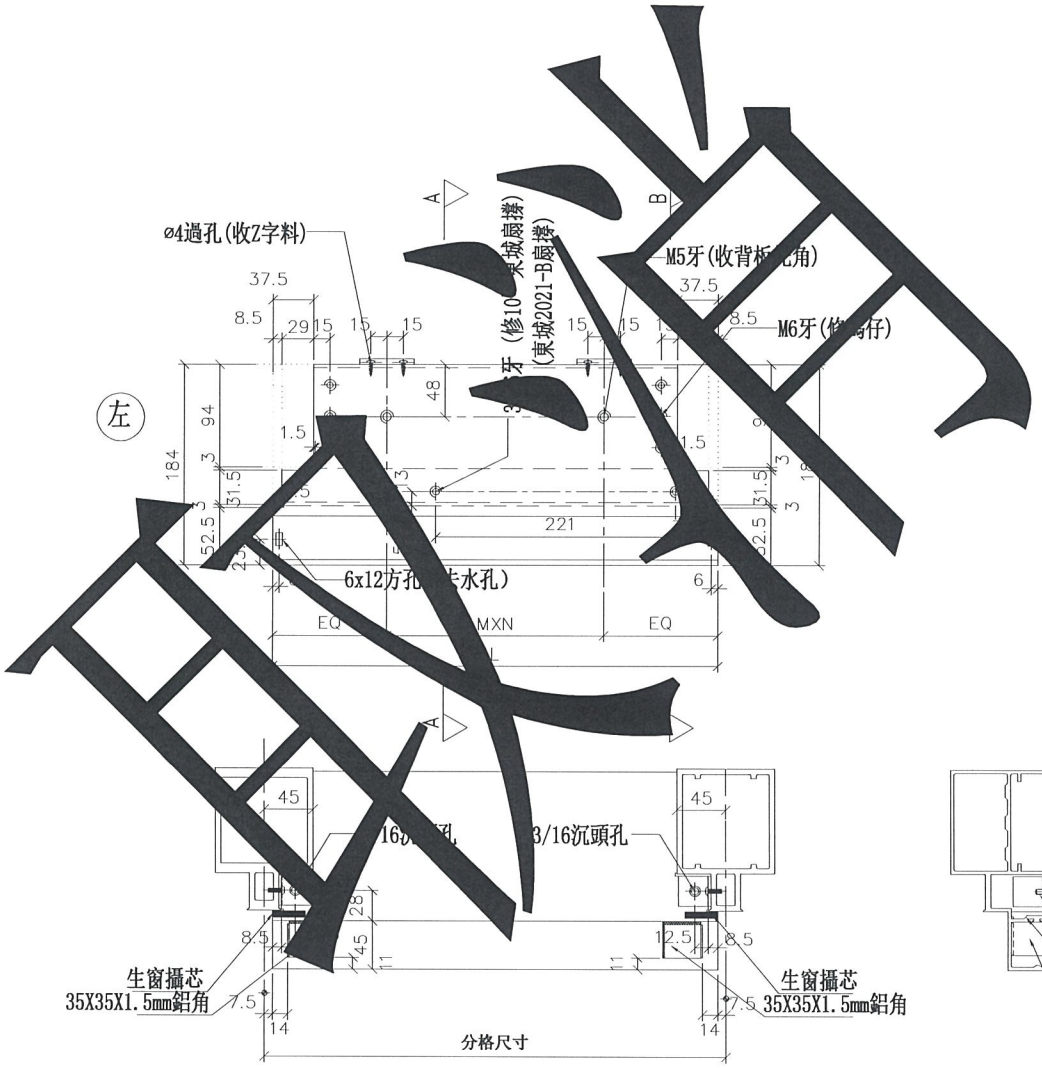

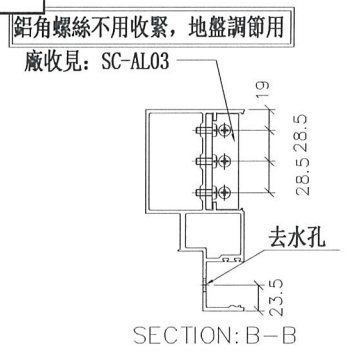

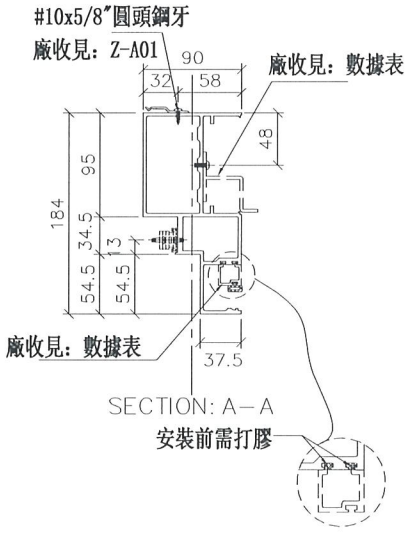

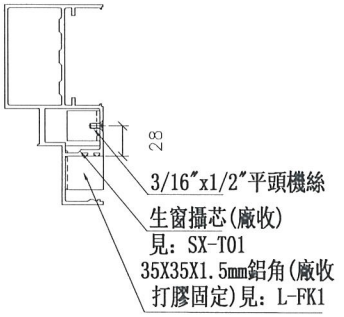

修改	A		
日期	2019.01.25		
圖號	UN-R24S		

制圖	邱紅	2018.12.21
復核	謝永林	2019.01.02
批準		

名稱	生梗橫料
材料	X85553
顏色	EC-DG-S332054 (3塗)

美特鋁質 有限公司
MIDI Aluminium Fabricator Ltd.

工程號	J-837	地盤	觀塘裕民坊

美特鋁質 有限公司
MIDI Aluminium Fabricator Ltd.

工程號	J-837	地盤	觀塘裕民坊

物料編號	L	數量	分格尺寸	使用位置	樓層	備註
UN-R24aS	385	0	400	T2CW-L-2	10F~25F,29F~52F	取消

*注意:
螺絲鑽平頭孔事宜，請留意M5及3/16"要沉頭（90° X ø10），供修螺絲后唧膠用

左

3/16牙(修窗拙)
(833-CZ1)

生窗攝芯
35X35X1.5mm鋁角

3/16沉頭孔

分格尺寸

3/16牙（修10''東城扇撐）
(東城2021-B扇撐)

M6牙(修碼

生窗攝芯
35X35X1.5mm鋁角

3/16"x1/2"平頭機絲

生窗攝芯(廠收)
見: SX-701

35X35X1.5mm鋁角(廠收
打膠固定)見: L-FK1

膠條:J837-JT01

鋁角螺絲不用收緊，地盤調節用
廠收見: SC-AL03

開2個去水孔（方孔長15mm）
距邊均為100mm

SECTION: A-A

SECTION: B-B

名稱	生梗橫料	制圖	邱紅	2018.12.21	修改	A		
材料	X85553	復核	謝永林	2019.01.02	日期	2019.01.25		
顏色	EC-DG-S332054 (3塗)	批準			圖號	UN-R24aS		

拆圖參見：UN-L01b

美特鋁質 有限公司
MIDI Aluminium Fabricator Ltd.

工程號	J-837	地盤	觀塘裕民坊

物料編號	L	數量	M	X	N	EQ	分格尺寸	使用位置	廠收背板托角編號	廠收單玻插線編號	樓層	備註
UN-L01b	663	35	300	X	1	181.5	650	T2CW-F-2	UN-HT1	UN-HM1	10F~25F,29F~52F	
	663	0	300	X	1	181.5	650	T2CW-F-1	UN-HT1	UN-HM1	10F~25F,29F~52F	取消
	663	35	300	X	1	181.5	650	T2CW-D-1	UN-HT1	UN-HM1	10F~25F,29F~52F	
	663	0	300	X	1	181.5	650	T2CW-C-2	UN-HT1	UN-HM1	10F~25F,29F~52F	取消
	663	35	300	X	1	181.5	650	T2CW-B-2	UN-HT1	UN-HM1	10F~25F,29F~52F	減少數量
	663	35	300	X	1	181.5	650	T2CW-N-2	UN-HT1	UN-HM1	10F~25F,29F~52F	
	663	0	300	X	1	181.5	650	T2CW-L-1	UN-HT1	UN-HM1	10F~25F,29F~52F	取消
	合計：	140										

制圖	邱紅	2018.12.21	修改	A
復核	謝永林	2019.01.02	日期	2019.01.25
批準			圖號	UN-L01b-1

名稱	雙梗橫料（外凸）
材料	X85552
顏色	EC-DG-S332054（3塗）

拆圖參見：UN-L01bS

美特鋁質 有限公司
MIDI Aluminium Fabricator Ltd.

工程號	J-837	地盤	觀塘裕民坊

物料編號	L	數量	M	X	N	EQ	分格尺寸	使用位置	嚴收背板托角編號	嚴收單玻插線編號	樓層	備註
UN-L01bS	663	0	300	X	1	181.5	650	T2CW-H-1	UN-HT1	UN-HM1	10F~25F,29F~52F	取消
	663	35	300	X	1	181.5	650	T2CW-B-2	UN-HT1	UN-HM1	10F~25F,29F~52F	
	663	0	300	X	1	181.5	650	T2CW-A-1	UN-HT1	UN-HM1	10F~25F,29F~52F	取消
	663	0	300	X	1	181.5	650	T2CW-M-2	UN-HT1	UN-HM1	10F~25F,29F~52F	取消
	663	0	300	X	1	181.5	650	T2CW-L-2	UN-HT1	UN-HM1	10F~25F,29F~52F	取消
合計：												
35												

名稱	雙梗橫料（外凸）	制圖	邱紅	2018.12.21	修改	A		
材料	X85552	復核	謝永林	2019.01.02	日期	2019.01.25		
顏色	EC-DG-S332054 (3塗)	批準			圖號	UN-L01bS-1		

拆圖參見：UN-L02b

美特鋁質 有限公司
MIDI Aluminium Fabricator Ltd.

工程號	J-837	地盤	觀塘裕民坊

物料編號	L	數量	M	X	N	EQ	分格尺寸	使用位置	廠收背板托角編號	廠收單玻插線編號	樓層	備註
UN-L02b	463	35	250	X	1	106.5	450	T2CW-F-1	UN-HT2	UN-HM2	10F~25F,29F~52F	
	463	35	250	X	1	106.5	450	T2CW-B-1	UN-HT2	UN-HM2	10F~25F,29F~52F	
	463	0	250	X	1	106.5	450	T2CW-A-2	UN-HT2	UN-HM2	10F~25F,29F~52F	取消
	463	0	250	X	1	106.5	450	T2CW-M-3	UN-HT2	UN-HM2	10F~25F,29F~52F	取消
	463	0	250	X	1	106.5	450	T2CW-H-2	UN-HT2	UN-HM2	10F~25F,29F~52F	取消
合計：	70											

名稱	雙梗橫料（外凸）	制圖	邱紅	2018.12.21	修改	A		
材料	X85552	復核	謝永林	2019.01.02	日期	2019.01.25		
顏色	EC-DG-S332054 (3塗)	批準			圖號	UN-L02b-1		

拆圖參見：UN-R01b

美特鋁質 有限公司
MIDI Aluminium Fabricator Ltd.

工程號	J-837	地盤	觀塘裕民坊

物料編號	L	數量	M	X	N	EQ	分格尺寸	使用位置	廠收背板托角編號	廠收單玻插線編號	樓層	備註
UN-R01b	663	35	300	X	1	181.5	650	T2CW-G-2	UN-HT1	UN-HM1	10F~25F,29F~52F	減少數量
	663	0	300	X	1	181.5	650	T2CW-E-2	UN-HT1	UN-HM1	10F~25F,29F~52F	取消
	663	35	300	X	1	181.5	650	T2CW-E-1	UN-HT1	UN-HM1	10F~25F,29F~52F	
	663	0	300	X	1	181.5	650	T2CW-C-2	UN-HT1	UN-HM1	10F~25F,29F~52F	取消
	663	35	300	X	1	181.5	650	T2CW-C-1	UN-HT1	UN-HM1	10F~25F,29F~52F	
	663	35	300	X	1	181.5	650	T2CW-A-1	UN-HT1	UN-HM1	10F~25F,29F~52F	減少數量
	663	0	300	X	1	181.5	650	T2CW-N-2	UN-HT1	UN-HM1	10F~25F,29F~52F	取消
	663	0	300	X	1	181.5	650	T2CW-M-2	UN-HT1	UN-HM1	10F~25F,29F~52F	取消
	663	35	300	X	1	181.5	650	T2CW-M-1	UN-HT1	UN-HM1	10F~25F,29F~52F	
	663	0	300	X	1	181.5	650	T2CW-K-2	UN-HT1	UN-HM1	10F~25F,29F~52F	取消
	663	0	300	X	1	181.5	650	T2CW-J-1	UN-HT1	UN-HM1	10F~25F,29F~52F	取消
	合計：	175										

修改	A		
日期	2019.01.25		
圖號	UN-R01b-1		

制圖	邱紅	2018.12.21
復核	謝永林	2019.01.02
批準		

名稱	雙梗橫料（外凸）
材料	X85552
顏色	EC-DG-S332054（3塗）

拆圖參見：UN-R01bS

美特鋁質 有限公司
MIDI Aluminium Fabricator Ltd.

工程號	J-837	地盤	觀塘裕民坊

物料編號	L	數量	M	X	N	EQ	分格尺寸	使用位置	廠收背板托角編號	廠收單玻描線編號	樓層	備註
UN-R01bS	663	0	300	X	1	181.5	650	T2CW-H-1	UN-HT1	UN-HM1	10F~25F,29F~52F	取消
	663	0	300	X	1	181.5	650	T2CW-B-2	UN-HT1	UN-HM1	10F~25F,29F~52F	取消
	663	35	300	X	1	181.5	650	T2CW-A-1	UN-HT1	UN-HM1	10F~25F,29F~52F	
	663	35	300	X	1	181.5	650	T2CW-M-2	UN-HT1	UN-HM1	10F~25F,29F~52F	
	663	0	300	X	1	181.5	650	T2CW-K-1	UN-HT1	UN-HM1	10F~25F,29F~52F	取消
合計：	70											

名稱	雙梗橫料（外凸）	制圖	邱紅	2018.12.21	修改	A		
材料	X85552	復核	謝永林	2019.01.02	日期	2019.01.25		
顏色	EC-DG-S332054 (3塗)	批準			圖號	UN-R01bS-1		

拆圖參見：UN-R02b


美特鋁質 有限公司
MIDI Aluminium Fabricator Ltd.


工程號	J-837	地盤	觀塘裕民坊

物料編號	L	數量	M	X	N	EQ	分格尺寸	使用位置	廢收背板托角編號	廢收單玻捕線編號	樓層	備註
UN-R02b	463	35	250	X	1	106.5	450	T2CW-G-2	UN-HT2	UN-HM2	10F~25F,29F~52F	
	463	35	250	X	1	106.5	450	T2CW-E-2	UN-HT2	UN-HM2	10F~25F,29F~52F	
	463	0	250	X	1	106.5	450	T2CW-B-1	UN-HT2	UN-HM2	10F~25F,29F~52F	取消
	463	35	250	X	1	106.5	450	T2CW-A-2	UN-HT2	UN-HM2	10F~25F,29F~52F	
	463	35	250	X	1	106.5	450	T2CW-N-1	UN-HT2	UN-HM2	10F~25F,29F~52F	
	463	0	250	X	1	106.5	450	T2CW-M-3	UN-HT2	UN-HM2	10F~25F,29F~52F	取消
	463	35	250	X	1	106.5	450	T2CW-J-1	UN-HT2	UN-HM2	10F~25F,29F~52F	新增
	463	0	250	X	1	106.5	450	T2CW-H-2	UN-HT2	UN-HM2	10F~25F,29F~52F	取消
	合計：	175										


名稱	雙梗橫料（外凸）	制圖	邱紅	2018.12.21	修改	A		
材料	X85552	復核	謝永林	2019.01.02	日期	2019.01.25		
顏色	EC-DG-S332054 (3塗)	批準			圖號	UN-R02b-1		

物料編號	L	數量	M	X	N	EQ	分格尺寸	使用位置	廠收背板托角編號	廠收單玻插線編號	樓層	備註
UN-R02bS	463	35	250	X	1	106.5	450	T2CW-H-1	UN-HT2	UN-HM2	10F~25F,29F~52F	
	463	35	250	X	1	106.5	450	T2CW-K-1	UN-HT2	UN-HM2	10F~25F,29F~52F	新增
	合計：	70										

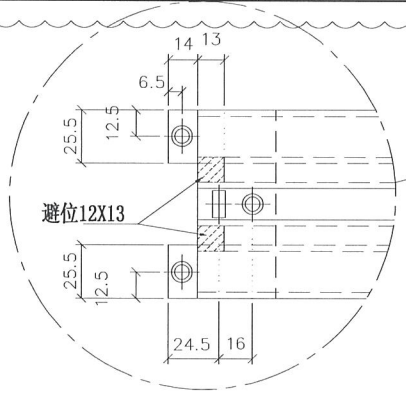


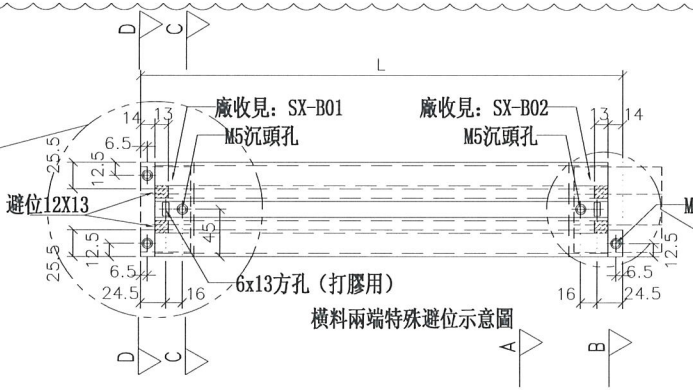



橫料兩端特殊避位示意圖

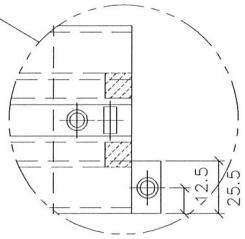



*注意:
螺絲鑽平頭孔事宜，請留意M5及3/16″要沉頭（90° X ø10），供修螺絲后唧膠用

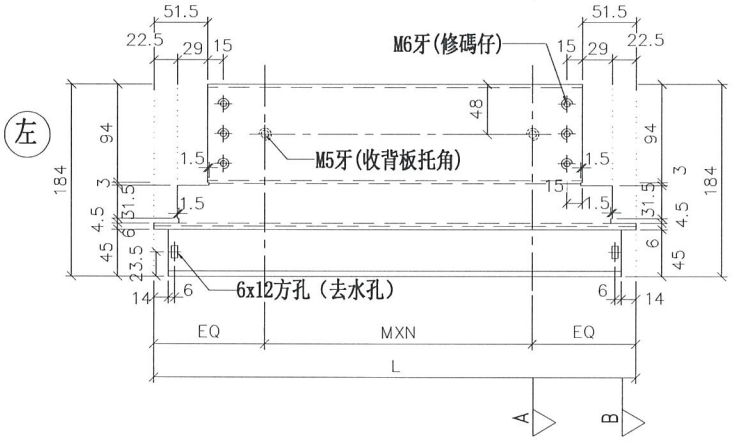


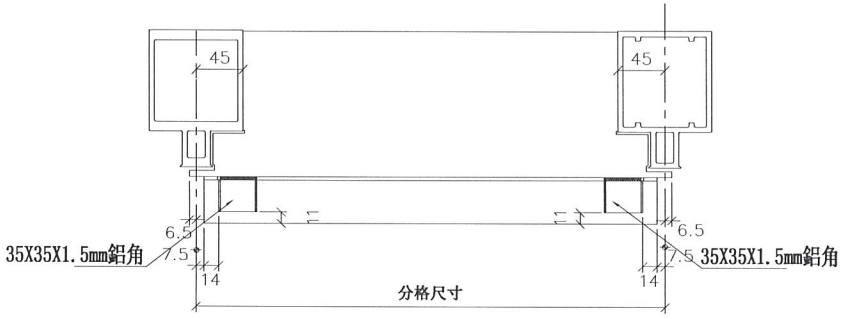

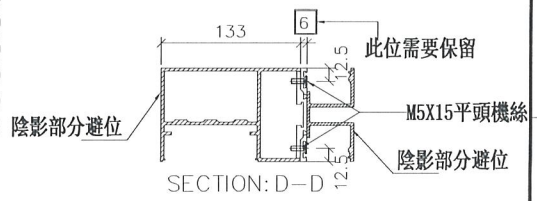

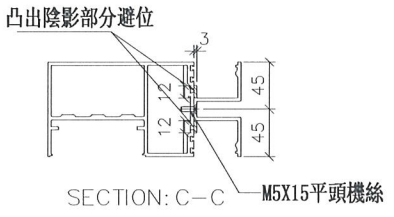

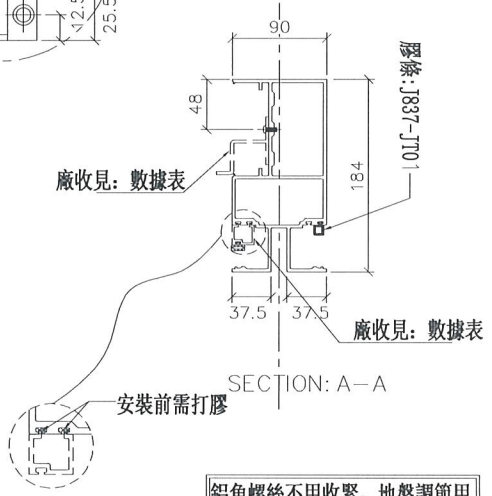

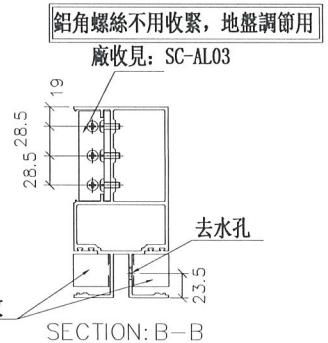

修改	A		
日期	2019.01.25		
圖號	UN-R02bS		


制圖	邱紅	2018.12.21	
復核	謝永林	2019.01.02	
批準			

名稱	雙梗橫料（外凸）
材料	X85552
顏色	EC-DG-S332054（3塗）

美特鋁質 有限公司
MIDI Aluminium Fabricator Ltd.


工程號	J-837	地盤	觀塘裕民坊


物料編號	L	數量	M	X	N	EQ	分格尺寸	使用位置	廠收背板托角編號	廠收單玻插線編號	樓層	備註
UN-R16b	563	0	300	X	1	131.5	550	T2CW-M-3	UN-HT16	UN-HM16	10F~25F,29F~52F	取消

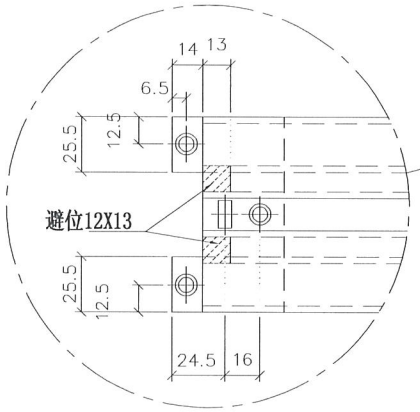






*注意:
螺絲鑽平頭孔事宜，請留意M5及3/16"要沉頭（90° X ⌀10），供修螺絲后唧膠用

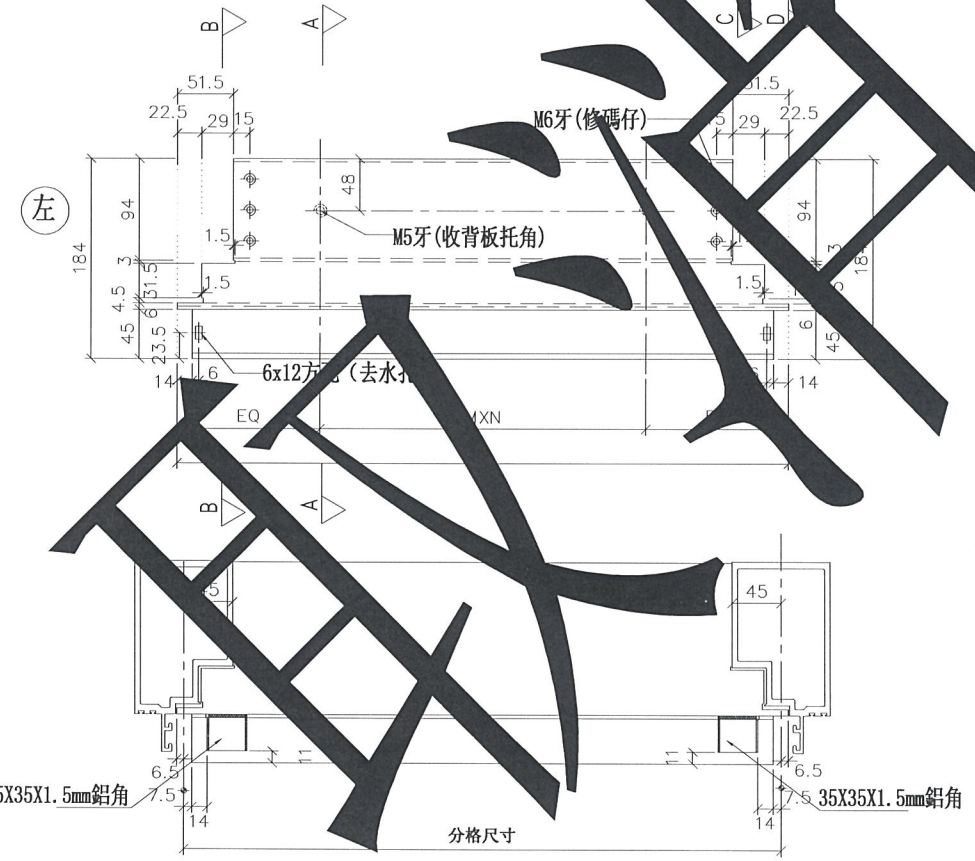

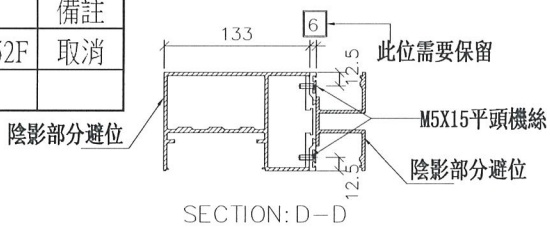

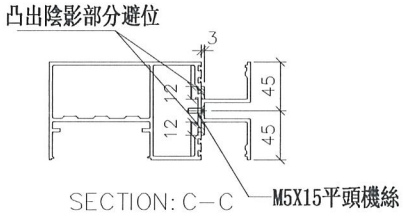

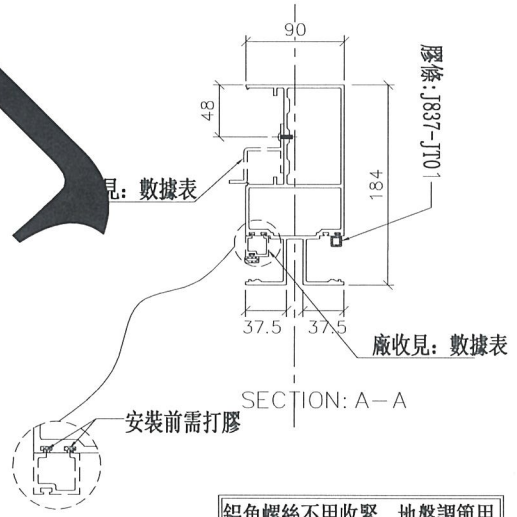

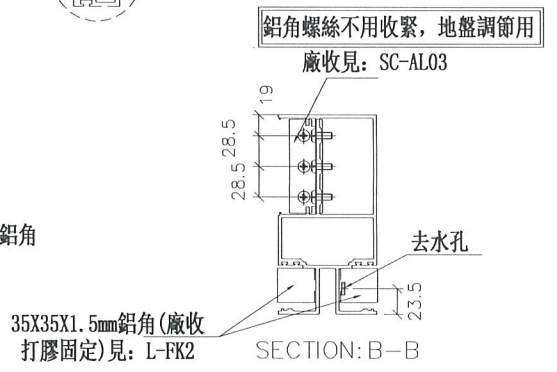


美特鋁質 有限公司 MIDI Aluminium Fabricator Ltd.		
工程號	J-837	地盤 觀塘裕民坊


修改	A	
日期	2019.01.25	
圖號	UN-R16b	

制圖	邱紅	2018.12.21
復核	謝永林	2019.01.02
批準		

名稱	雙梗橫料（外凸）
材料	X85552
顏色	EC-DG-S332054 (3塗)


物料編號	L	數量	M	X	N	EQ	分格尺寸	使用位置	廠收背板托角編號	廠收單玻插線編號	樓層	備註
UN-R24bS	413	0	200	X	1	106.5	400	T2CW-L-2	UN-HT24	UN-HM24	10F~25F,29F~52F	取消

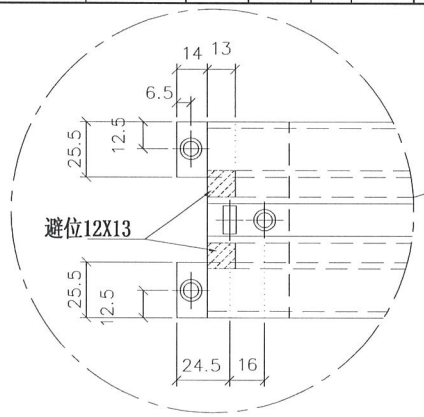


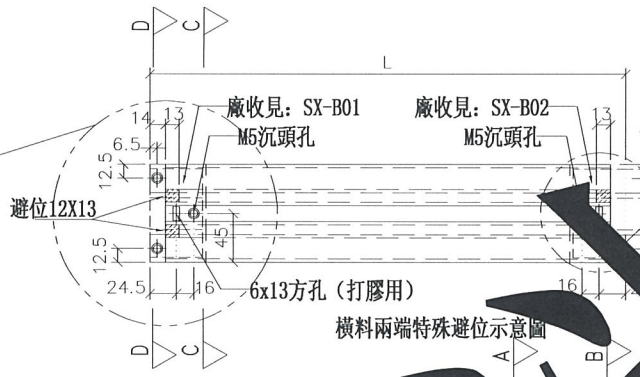


橫料兩端特殊避位示意圖

*注意：
螺絲鑽平頭孔事宜，請留意M5及3/16″要沉頭（90° X ⌀10），供修螺絲后唧膠用

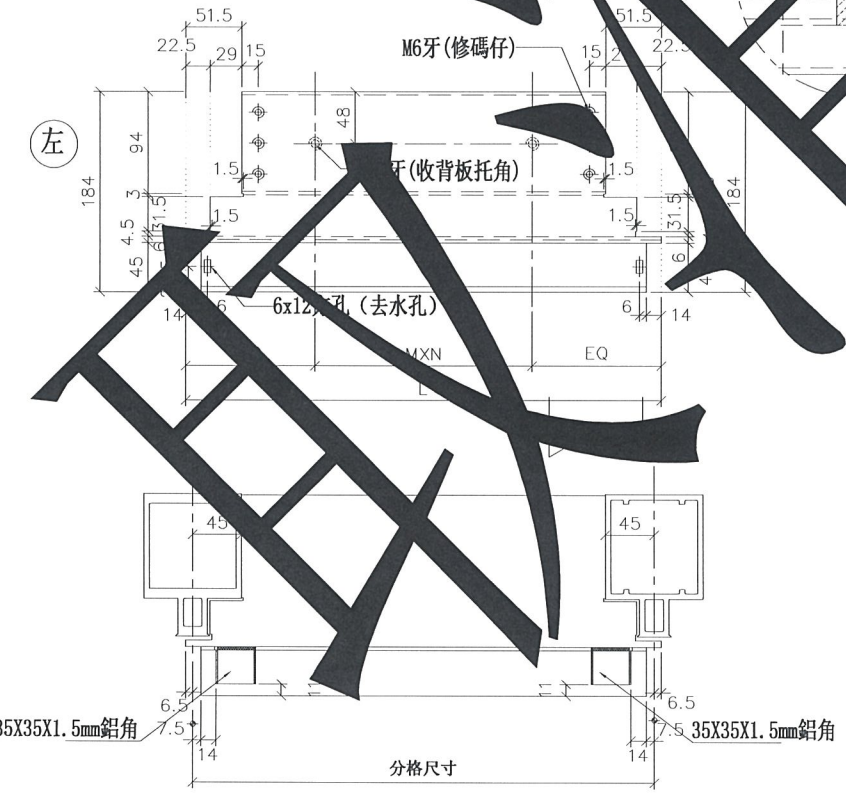


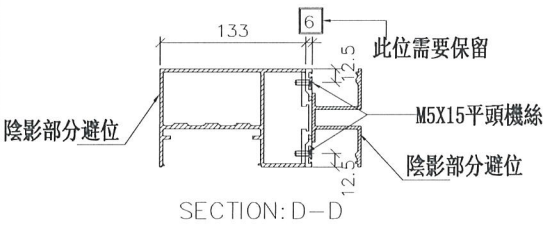


SECTION: D－D

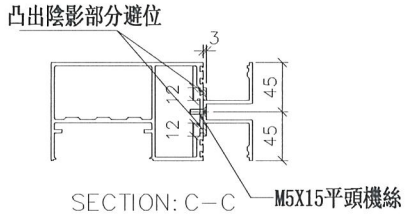

SECTION: C－C

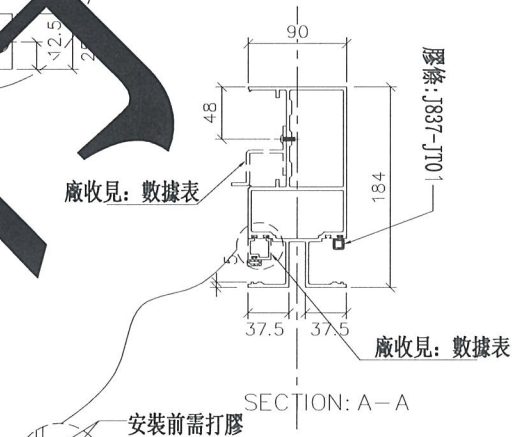

SECTION: A－A

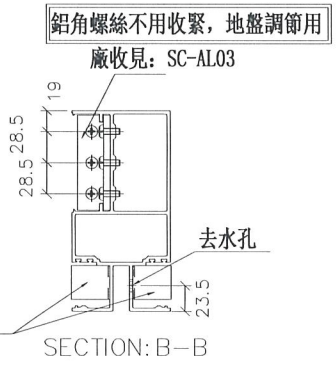

SECTION: B－B

美特鋁質 有限公司 MIDI Aluminium Fabricator Ltd.		
工程號	J-837	地盤 觀塘裕民坊

修改	A	
日期	2019.01.25	
圖號	UN-R24bS	

制圖	邱紅	2018.12.21
復核	蒯永林	2019.01.02
批準		


名稱	雙梗橫料（外凸）
材料	X85552
顏色	EC-DG-S332054 (3塗)


美特鋁質 有限公司
MIDI Aluminium Fabricator Ltd.

工程號	J-837	地盤	觀塘裕民坊

地盤用

生窗+SD梗頂位用

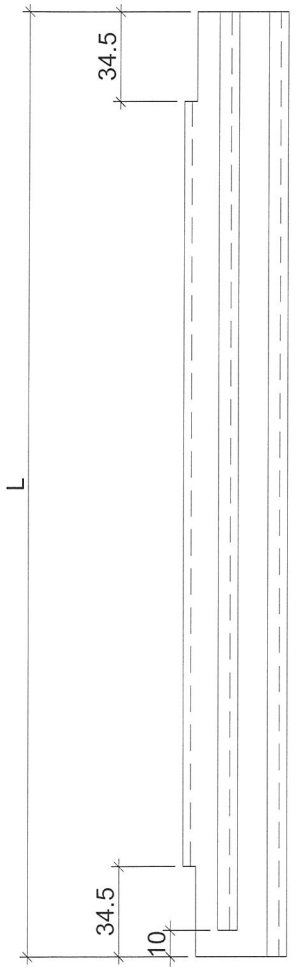

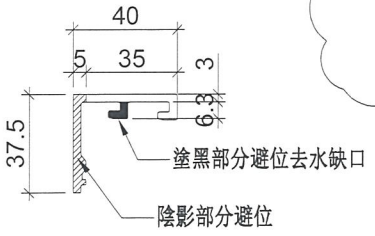

物料編號	L	層數	每層	總數量	分格尺寸	使用位置	樓層	備註
ZS-XC01	879	35	3	105	900	T2CW-H-1	10F~25F,29F~52F	減少數量
	879	35	2	70	900	T2CW-G-2	10F~25F,29F~52F	減少數量
	879	35	1	35	900	T2CW-F-2	10F~25F,29F~52F	
	879	35	2	70	900	T2CW-F-1	10F~25F,29F~52F	
	879	35	1	35	900	T2CW-E-2	10F~25F,29F~52F	減少數量
	879	35	1	35	900	T2CW-E-1	10F~25F,29F~52F	
	879	35	1	35	900	T2CW-D-1	10F~25F,29F~52F	
	879	35	1	35	900	T2CW-C-2	10F~25F,29F~52F	減少數量
	879	35	1	35	900	T2CW-C-1	10F~25F,29F~52F	
	879	35	3	105	900	T2CW-B-2	10F~25F,29F~52F	減少數量
	879	35	1	35	900	T2CW-B-1	10F~25F,29F~52F	減少數量
	879	35	2	70	900	T2CW-A-2	10F~25F,29F~52F	
	879	35	3	105	900	T2CW-A-1	10F~25F,29F~52F	減少數量
	879	35	1	35	900	T2CW-N-2	10F~25F,29F~52F	減少數量
	879	35	1	35	900	T2CW-N-1	10F~25F,29F~52F	
	879	35	1	35	900	T2CW-M-3	10F~25F,29F~52F	減少數量
	879	35	2	70	900	T2CW-M-2	10F~25F,29F~52F	減少數量
	879	35	1	35	900	T2CW-M-1	10F~25F,29F~52F	
	879	35	1	35	900	T2CW-L-2	10F~25F,29F~52F	減少數量
	879	35	1	35	900	T2CW-L-1	10F~25F,29F~52F	
	879	35	0	0	900	T2CW-K-2	10F~25F,29F~52F	取消
	879	35	2	70	900	T2CW-K-1	10F~25F,29F~52F	
	879	35	2	70	900	T2CW-J-1	10F~25F,29F~52F	減少數量
	879	35	1	35	900	T2CW-H-2	10F~25F,29F~52F	減少數量
ZS-XC02	849	35	4	140	870	T2CW-H-1	10F~25F,29F~52F	
	849	35	3	105	870	T2CW-G-2	10F~25F,29F~52F	
	849	35	1	35	870	T2CW-F-2	10F~25F,29F~52F	
	849	35	2	70	870	T2CW-F-1	10F~25F,29F~52F	
	849	35	2	70	870	T2CW-E-2	10F~25F,29F~52F	
	849	35	1	35	870	T2CW-E-1	10F~25F,29F~52F	
	849	35	1	35	870	T2CW-D-1	10F~25F,29F~52F	
	849	35	2	70	870	T2CW-C-2	10F~25F,29F~52F	
	849	35	1	35	870	T2CW-C-1	10F~25F,29F~52F	
	849	35	4	140	870	T2CW-B-2	10F~25F,29F~52F	
	849	35	2	70	870	T2CW-B-1	10F~25F,29F~52F	
	849	35	2	70	870	T2CW-A-2	10F~25F,29F~52F	
	849	35	4	140	870	T2CW-A-1	10F~25F,29F~52F	
	849	35	2	70	870	T2CW-N-2	10F~25F,29F~52F	
	849	35	1	35	870	T2CW-N-1	10F~25F,29F~52F	
	849	35	3	105	870	T2CW-M-3	10F~25F,29F~52F	
	849	35	3	105	870	T2CW-M-2	10F~25F,29F~52F	
	849	35	1	35	870	T2CW-M-1	10F~25F,29F~52F	
	849	35	2	70	870	T2CW-L-2	10F~25F,29F~52F	
	849	35	1	35	870	T2CW-L-1	10F~25F,29F~52F	
	849	35	1	35	870	T2CW-K-2	10F~25F,29F~52F	
	849	35	2	70	870	T2CW-K-1	10F~25F,29F~52F	
	849	35	3	105	870	T2CW-J-1	10F~25F,29F~52F	
	849	35	2	70	870	T2CW-H-2	10F~25F,29F~52F	
ZS-XC03	549	35	2	70	570	T2CW-H-1	10F~25F,29F~52F	
	549	35	2	70	570	T2CW-G-2	10F~25F,29F~52F	
	549	35	1	35	570	T2CW-F-2	10F~25F,29F~52F	
	549	35	1	35	570	T2CW-F-1	10F~25F,29F~52F	
	549	35	1	35	570	T2CW-E-2	10F~25F,29F~52F	
	549	35	1	35	570	T2CW-E-1	10F~25F,29F~52F	
	549	35	1	35	570	T2CW-D-1	10F~25F,29F~52F	
	549	35	1	35	570	T2CW-C-1	10F~25F,29F~52F	
	549	35	2	70	570	T2CW-B-2	10F~25F,29F~52F	
	549	35	2	70	570	T2CW-A-1	10F~25F,29F~52F	
	549	35	0	0	570	T2CW-N-1	10F~25F,29F~52F	取消
	549	35	1	35	570	T2CW-M-2	10F~25F,29F~52F	
	549	35	1	35	570	T2CW-M-1	10F~25F,29F~52F	
	549	35	2	70	570	T2CW-L-2	10F~25F,29F~52F	
	549	35	2	70	570	T2CW-K-1	10F~25F,29F~52F	
	549	35	2	70	570	T2CW-J-1	10F~25F,29F~52F	


名稱	玻璃扣蓋	制圖	邱紅	2018.10.21	修改	A	B	
材料	X85558	復核	謝永林	2019.01.02	日期	2019.01.08	2019.01.25	
顏色	EC-DG-S332054 (3塗)	批準			圖號	ZS-XC01		

美特鋁質 有限公司
MIDI Aluminium Fabricator Ltd.


工程號	J-837	地盤	觀塘裕民坊

地盤用

生窗+SD梗頂位用

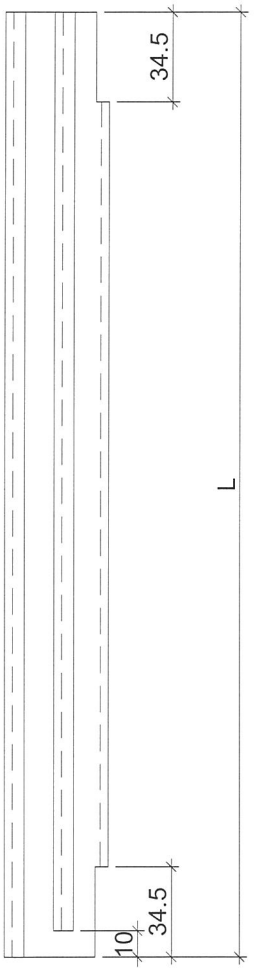

物料編號	L	層數	每層	總數量	分格尺寸	使用位置	樓層	備註
ZS-XC01R	879	35	3	105	900	T2CW-H-1	10F~25F,29F~52F	減少數量
	879	35	3	105	900	T2CW-G-2	10F~25F,29F~52F	
	879	35	1	35	900	T2CW-F-2	10F~25F,29F~52F	
	879	35	1	35	900	T2CW-F-1	10F~25F,29F~52F	減少數量
	879	35	2	70	900	T2CW-E-2	10F~25F,29F~52F	
	879	35	1	35	900	T2CW-E-1	10F~25F,29F~52F	
	879	35	1	35	900	T2CW-D-1	10F~25F,29F~52F	
	879	35	1	35	900	T2CW-C-2	10F~25F,29F~52F	減少數量
	879	35	1	35	900	T2CW-C-1	10F~25F,29F~52F	
	879	35	3	105	900	T2CW-B-2	10F~25F,29F~52F	減少數量
	879	35	2	70	900	T2CW-B-1	10F~25F,29F~52F	
	879	35	1	35	900	T2CW-A-2	10F~25F,29F~52F	減少數量
	879	35	3	105	900	T2CW-A-1	10F~25F,29F~52F	減少數量
	879	35	2	70	900	T2CW-N-2	10F~25F,29F~52F	
	879	35	1	35	900	T2CW-N-1	10F~25F,29F~52F	
	879	35	2	70	900	T2CW-M-3	10F~25F,29F~52F	減少數量
	879	35	2	70	900	T2CW-M-2	10F~25F,29F~52F	減少數量
	879	35	1	35	900	T2CW-M-1	10F~25F,29F~52F	
	879	35	1	35	900	T2CW-L-2	10F~25F,29F~52F	減少數量
	879	35	0	0	900	T2CW-L-1	10F~25F,29F~52F	取消
	879	35	1	35	900	T2CW-K-2	10F~25F,29F~52F	
	879	35	2	70	900	T2CW-K-1	10F~25F,29F~52F	
	879	35	3	105	900	T2CW-J-1	10F~25F,29F~52F	
	879	35	1	35	900	T2CW-H-2	10F~25F,29F~52F	減少數量
ZS-XC02R	849	35	4	140	870	T2CW-H-1	10F~25F,29F~52F	
	849	35	3	105	870	T2CW-G-2	10F~25F,29F~52F	
	849	35	1	35	870	T2CW-F-2	10F~25F,29F~52F	
	849	35	2	70	870	T2CW-F-1	10F~25F,29F~52F	
	849	35	2	70	870	T2CW-E-2	10F~25F,29F~52F	
	849	35	1	35	870	T2CW-E-1	10F~25F,29F~52F	
	849	35	1	35	870	T2CW-D-1	10F~25F,29F~52F	
	849	35	2	70	870	T2CW-C-2	10F~25F,29F~52F	
	849	35	1	35	870	T2CW-C-1	10F~25F,29F~52F	
	849	35	4	140	870	T2CW-B-2	10F~25F,29F~52F	
	849	35	2	70	870	T2CW-B-1	10F~25F,29F~52F	
	849	35	2	70	870	T2CW-A-2	10F~25F,29F~52F	
	849	35	4	140	870	T2CW-A-1	10F~25F,29F~52F	
	849	35	2	70	870	T2CW-N-2	10F~25F,29F~52F	
	849	35	1	35	870	T2CW-N-1	10F~25F,29F~52F	
	849	35	3	105	870	T2CW-M-3	10F~25F,29F~52F	
	849	35	3	105	870	T2CW-M-2	10F~25F,29F~52F	
	849	35	1	35	870	T2CW-M-1	10F~25F,29F~52F	
	849	35	2	70	870	T2CW-L-2	10F~25F,29F~52F	
	849	35	1	35	870	T2CW-L-1	10F~25F,29F~52F	
	849	35	1	35	870	T2CW-K-2	10F~25F,29F~52F	
	849	35	2	70	870	T2CW-K-1	10F~25F,29F~52F	
	849	35	3	105	870	T2CW-J-1	10F~25F,29F~52F	
	849	35	2	70	870	T2CW-H-2	10F~25F,29F~52F	
ZS-XC03R	549	35	2	70	570	T2CW-H-1	10F~25F,29F~52F	
	549	35	2	70	570	T2CW-G-2	10F~25F,29F~52F	
	549	35	1	35	570	T2CW-F-2	10F~25F,29F~52F	
	549	35	1	35	570	T2CW-F-1	10F~25F,29F~52F	
	549	35	1	35	570	T2CW-E-2	10F~25F,29F~52F	
	549	35	1	35	570	T2CW-E-1	10F~25F,29F~52F	
	549	35	1	35	570	T2CW-D-1	10F~25F,29F~52F	
	549	35	1	35	570	T2CW-C-1	10F~25F,29F~52F	
	549	35	2	70	570	T2CW-B-2	10F~25F,29F~52F	
	549	35	2	70	570	T2CW-A-1	10F~25F,29F~52F	
	549	35	0	0	570	T2CW-N-1	10F~25F,29F~52F	取消
	549	35	1	35	570	T2CW-M-2	10F~25F,29F~52F	
	549	35	1	35	570	T2CW-M-1	10F~25F,29F~52F	
	549	35	2	70	570	T2CW-L-2	10F~25F,29F~52F	
	549	35	2	70	570	T2CW-K-1	10F~25F,29F~52F	
	549	35	2	70	570	T2CW-J-1	10F~25F,29F~52F	

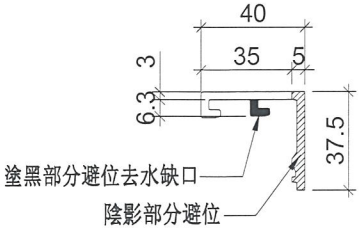


名稱	玻璃扣蓋	制圖	邱紅	2018.10.21	修改	A	B
材料	X85558	復核	謝永林	2019.01.02	日期	2019.01.08	2019.01.25
顏色	EC-DG-S332054 (3塗)	批準			圖號	ZS-XC01R	


美特鋁質 有限公司
MIDI Aluminium Fabricator Ltd.

工程號	J-837	地盤	觀塘裕民坊

地盤用
大梗窗位用

物料編號	L	層數	每層	總數量	分格尺寸	使用位置	樓層	備註
ZS-XY01	879	35	1	35	900	T2CW-H-1	10F~25F,29F~52F	減少數量
	879	35	1	35	900	T2CW-G-2	10F~25F,29F~52F	
	879	35	0	0	900	T2CW-F-1	10F~25F,29F~52F	取消
	879	35	1	35	900	T2CW-E-2	10F~25F,29F~52F	
	879	35	1	35	900	T2CW-C-2	10F~25F,29F~52F	減少數量
	879	35	1	35	900	T2CW-B-2	10F~25F,29F~52F	減少數量
	879	35	1	35	900	T2CW-B-1	10F~25F,29F~52F	
	879	35	0	0	900	T2CW-A-2	10F~25F,29F~52F	取消
	879	35	1	35	900	T2CW-A-1	10F~25F,29F~52F	
	879	35	2	70	900	T2CW-N-2	10F~25F,29F~52F	
	879	35	1	35	900	T2CW-M-3	10F~25F,29F~52F	減少數量
	879	35	1	35	900	T2CW-M-2	10F~25F,29F~52F	減少數量
	879	35	0	0	900	T2CW-L-1	10F~25F,29F~52F	取消
	879	35	1	35	900	T2CW-K-2	10F~25F,29F~52F	
	879	35	1	35	900	T2CW-J-1	10F~25F,29F~52F	
	879	35	0	0	900	T2CW-H-2	10F~25F,29F~52F	取消
	879	35	1	35	900	T2CW-N-1	10F~25F,29F~52F	新增
ZS-XY02	2229	35	2	70	2250	T2CW-H-1	10F~25F,29F~52F	
	2229	35	1	35	2250	T2CW-G-2	10F~25F,29F~52F	
	2229	35	1	35	2250	T2CW-F-1	10F~25F,29F~52F	
	2229	35	1	35	2250	T2CW-E-2	10F~25F,29F~52F	
	2229	35	2	70	2250	T2CW-C-2	10F~25F,29F~52F	
	2229	35	2	70	2250	T2CW-B-2	10F~25F,29F~52F	
	2229	35	1	35	2250	T2CW-B-1	10F~25F,29F~52F	
	2229	35	1	35	2250	T2CW-A-2	10F~25F,29F~52F	
	2229	35	2	70	2250	T2CW-A-1	10F~25F,29F~52F	
	2229	35	2	70	2250	T2CW-N-2	10F~25F,29F~52F	
	2229	35	2	70	2250	T2CW-M-3	10F~25F,29F~52F	
	2229	35	2	70	2250	T2CW-M-2	10F~25F,29F~52F	
	2229	35	1	35	2250	T2CW-L-1	10F~25F,29F~52F	
	2229	35	1	35	2250	T2CW-K-2	10F~25F,29F~52F	
	2229	35	1	35	2250	T2CW-J-1	10F~25F,29F~52F	
	2229	35	1	35	2250	T2CW-H-2	10F~25F,29F~52F	
	2229	35	1	35	2250	T2CW-N-1	10F~25F,29F~52F	新增

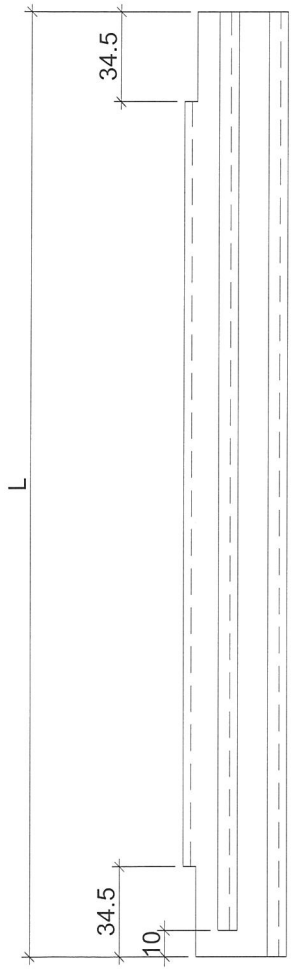

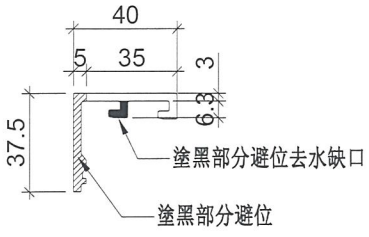


名稱	玻璃扣蓋	制圖	邱紅	2018.10.21	修改	A	B	
材料	X85558	復核	謝永林	2019.01.02	日期	2019.01.08	2019.01.25	
顏色	EC-DG-S332054 (3塗)	批準			圖號	ZS-XY01		

美特鋁質 有限公司
MIDI Aluminium Fabricator Ltd.

工程號	J-837	地盤	觀塘裕民坊


地盤用

大梗窗位用

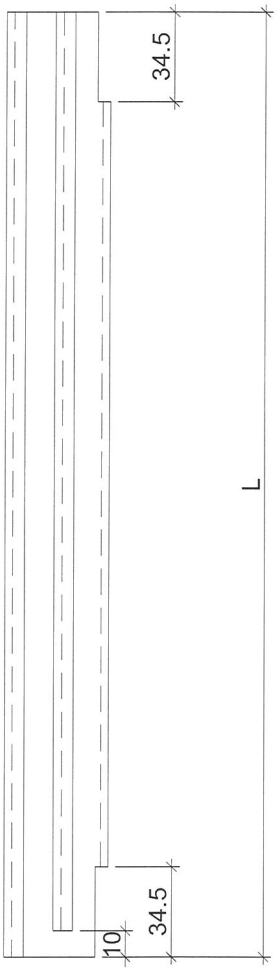

物料編號	L	層數	每層	總數量	分格尺寸	使用位置	樓層	備註
ZS-XY01R	879	35	1	35	900	T2CW-H-1	10F~25F,29F~52F	減少數量
	879	35	0	0	900	T2CW-G-2	10F~25F,29F~52F	取消
	879	35	1	35	900	T2CW-F-1	10F~25F,29F~52F	
	879	35	0	0	900	T2CW-E-2	10F~25F,29F~52F	取消
	879	35	1	35	900	T2CW-C-2	10F~25F,29F~52F	減少數量
	879	35	1	35	900	T2CW-B-2	10F~25F,29F~52F	減少數量
	879	35	0	0	900	T2CW-B-1	10F~25F,29F~52F	取消
	879	35	1	35	900	T2CW-A-2	10F~25F,29F~52F	
	879	35	1	35	900	T2CW-A-1	10F~25F,29F~52F	減少數量
	879	35	1	35	900	T2CW-N-2	10F~25F,29F~52F	減少數量
	879	35	0	0	900	T2CW-M-3	10F~25F,29F~52F	取消
	879	35	1	35	900	T2CW-M-2	10F~25F,29F~52F	減少數量
	879	35	1	35	900	T2CW-L-1	10F~25F,29F~52F	
	879	35	0	0	900	T2CW-K-2	10F~25F,29F~52F	取消
	879	35	0	0	900	T2CW-J-1	10F~25F,29F~52F	取消
	879	35	0	0	900	T2CW-H-2	10F~25F,29F~52F	取消
	879	35	1	35	900	T2CW-N-1	10F~25F,29F~52F	新增
ZS-XY02R	2229	35	2	70	2250	T2CW-H-1	10F~25F,29F~52F	
	2229	35	1	35	2250	T2CW-G-2	10F~25F,29F~52F	
	2229	35	1	35	2250	T2CW-F-1	10F~25F,29F~52F	
	2229	35	1	35	2250	T2CW-E-2	10F~25F,29F~52F	
	2229	35	2	70	2250	T2CW-C-2	10F~25F,29F~52F	
	2229	35	2	70	2250	T2CW-B-2	10F~25F,29F~52F	
	2229	35	1	35	2250	T2CW-B-1	10F~25F,29F~52F	
	2229	35	1	35	2250	T2CW-A-2	10F~25F,29F~52F	
	2229	35	2	70	2250	T2CW-A-1	10F~25F,29F~52F	
	2229	35	2	70	2250	T2CW-N-2	10F~25F,29F~52F	
	2229	35	2	70	2250	T2CW-M-3	10F~25F,29F~52F	
	2229	35	2	70	2250	T2CW-M-2	10F~25F,29F~52F	
	2229	35	1	35	2250	T2CW-L-1	10F~25F,29F~52F	
	2229	35	1	35	2250	T2CW-K-2	10F~25F,29F~52F	
	2229	35	1	35	2250	T2CW-J-1	10F~25F,29F~52F	
	2229	35	1	35	2250	T2CW-H-2	10F~25F,29F~52F	
	2229	35	1	35	2250	T2CW-N-1	10F~25F,29F~52F	新增

註明：依據EI/0023A/19修改

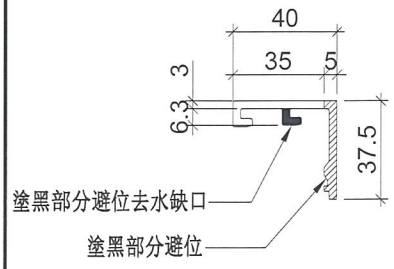

名稱	玻璃扣蓋	制圖	邱紅	2018.10.21	修改	A	B	
材料	X85558	復核	謝永林	2019.01.02	日期	2019.01.08	2019.01.25	
顏色	EC-DG-S332054 (3塗)	批準			圖號	ZS-XY01R		

美特鋁質 有限公司
MIDI Aluminium Fabricator Ltd.

工程號	J-837	地盤	觀塘裕民坊

拆圖參見：UN-AM1a

物料編號	L	層數	每層	總數量	分格尺寸	使用位置	樓層	備註
UN-AM1a	178	35	1	35	900	T2CW-H-1	10F~25F,29F~52F	減少數量
	178	35	1	35	900	T2CW-G-2	10F~25F,29F~52F	
	178	35	0	0	900	T2CW-F-1	10F~25F,29F~52F	取消
	178	35	1	35	900	T2CW-E-2	10F~25F,29F~52F	
	178	35	1	35	900	T2CW-C-2	10F~25F,29F~52F	減少數量
	178	35	1	35	900	T2CW-B-2	10F~25F,29F~52F	減少數量
	178	35	1	35	900	T2CW-B-1	10F~25F,29F~52F	
	178	35	0	0	900	T2CW-A-2	10F~25F,29F~52F	取消
	178	35	1	35	900	T2CW-A-1	10F~25F,29F~52F	減少數量
	178	35	2	70	900	T2CW-N-2	10F~25F,29F~52F	
	178	35	1	35	900	T2CW-M-3	10F~25F,29F~52F	減少數量
	178	35	1	35	900	T2CW-M-2	10F~25F,29F~52F	減少數量
	178	35	0	0	900	T2CW-L-1	10F~25F,29F~52F	取消
	178	35	1	35	900	T2CW-K-2	10F~25F,29F~52F	
	178	35	1	35	900	T2CW-J-1	10F~25F,29F~52F	
	178	35	0	0	900	T2CW-H-2	10F~25F,29F~52F	取消
	178	35	1	35	900	T2CW-N-1	10F~25F,29F~52F	新增
	合計：			490				

名稱	單玻線插線	制圖	邱紅	2019.01.02	修改	A		
材料	X85560	復核	謝永林	2019.01.02	日期	2019.01.25		
顏色	EC-DG-S332054 (3塗)	批準			圖號	UN-AM1a-1		

美特鋁質 有限公司
MIDI Aluminium Fabricator Ltd.

工程號	J-837	地盤	觀塘裕民坊

拆圖參見：UN-AM1aR

物料編號	L	層數	每層	總數量	分格尺寸	使用位置	樓層	備註
UN-AM1aR	178	35	1	35	900	T2CW-H-1	10F~25F,29F~52F	減少數量
	178	35	0	0	900	T2CW-G-2	10F~25F,29F~52F	取消
	178	35	1	35	900	T2CW-F-1	10F~25F,29F~52F	
	178	35	0	0	900	T2CW-E-2	10F~25F,29F~52F	取消
	178	35	1	35	900	T2CW-C-2	10F~25F,29F~52F	減少數量
	178	35	1	35	900	T2CW-B-2	10F~25F,29F~52F	減少數量
	178	35	0	0	900	T2CW-B-1	10F~25F,29F~52F	取消
	178	35	1	35	900	T2CW-A-2	10F~25F,29F~52F	
	178	35	1	35	900	T2CW-A-1	10F~25F,29F~52F	減少數量
	178	35	1	35	900	T2CW-N-2	10F~25F,29F~52F	減少數量
	178	35	0	0	900	T2CW-M-3	10F~25F,29F~52F	取消
	178	35	1	35	900	T2CW-M-2	10F~25F,29F~52F	減少數量
	178	35	1	35	900	T2CW-L-1	10F~25F,29F~52F	
	178	35	0	0	900	T2CW-K-2	10F~25F,29F~52F	取消
	178	35	0	0	900	T2CW-J-1	10F~25F,29F~52F	取消
	178	35	0	0	900	T2CW-H-2	10F~25F,29F~52F	取消
	178	35	1	35	900	T2CW-N-1	10F~25F,29F~52F	新增
	合計：			350				

名稱	單玻線插線	制圖	邱紅	2019.01.02	修改	A		
材料	X85560	復核	謝永林	2019.01.02	日期	2019.01.25		
顏色	EC-DG-S332054 (3塗)	批準			圖號	UN-AM1aR-1		

美特鋁質 有限公司
MIDI Aluminium Fabricator Ltd.

工程號	J-837	地盤	觀塘裕民坊

拆圖參見：UN-AM1b

物料編號	L	層數	每層	總數量	分格尺寸	使用位置	樓層	備註
UN-AM1b	668	35	1	35	900	T2CW-H-1	10F~25F,29F~52F	減少數量
	668	35	1	35	900	T2CW-G-2	10F~25F,29F~52F	
	668	35	0	0	900	T2CW-F-1	10F~25F,29F~52F	取消
	668	35	1	35	900	T2CW-E-2	10F~25F,29F~52F	
	668	35	1	35	900	T2CW-C-2	10F~25F,29F~52F	減少數量
	668	35	1	35	900	T2CW-B-2	10F~25F,29F~52F	減少數量
	668	35	1	35	900	T2CW-B-1	10F~25F,29F~52F	
	668	35	0	0	900	T2CW-A-2	10F~25F,29F~52F	取消
	668	35	1	35	900	T2CW-A-1	10F~25F,29F~52F	減少數量
	668	35	2	70	900	T2CW-N-2	10F~25F,29F~52F	
	668	35	1	35	900	T2CW-M-3	10F~25F,29F~52F	減少數量
	668	35	1	35	900	T2CW-M-2	10F~25F,29F~52F	減少數量
	668	35	0	0	900	T2CW-L-1	10F~25F,29F~52F	取消
	668	35	1	35	900	T2CW-K-2	10F~25F,29F~52F	
	668	35	1	35	900	T2CW-J-1	10F~25F,29F~52F	
	668	35	0	0	900	T2CW-H-2	10F~25F,29F~52F	取消
	668	35	1	35	900	T2CW-N-1	10F~25F,29F~52F	新增
	合計：			490				

名稱	單玻線插線	制圖	邱紅	2019.01.02	修改	A		
材料	X85560	復核	謝永林	2019.01.02	日期	2019.01.25		
顏色	EC-DG-S332054 (3塗)	批準			圖號	UN-AM1b-1		

美特鋁質 有限公司
MIDI Aluminium Fabricator Ltd.

工程號	J-837	地盤	觀塘裕民坊

拆圖參見：UN-AM1bR

物料編號	L	層數	每層	總數量	分格尺寸	使用位置	樓層	備註
UN-AM1bR	668	35	1	35	900	T2CW-H-1	10F~25F,29F~52F	減少數量
	668	35	0	0	900	T2CW-G-2	10F~25F,29F~52F	取消
	668	35	1	35	900	T2CW-F-1	10F~25F,29F~52F	
	668	35	0	0	900	T2CW-E-2	10F~25F,29F~52F	取消
	668	35	1	35	900	T2CW-C-2	10F~25F,29F~52F	減少數量
	668	35	1	35	900	T2CW-B-2	10F~25F,29F~52F	減少數量
	668	35	0	0	900	T2CW-B-1	10F~25F,29F~52F	取消
	668	35	1	35	900	T2CW-A-2	10F~25F,29F~52F	
	668	35	1	35	900	T2CW-A-1	10F~25F,29F~52F	減少數量
	668	35	1	35	900	T2CW-N-2	10F~25F,29F~52F	減少數量
	668	35	0	0	900	T2CW-M-3	10F~25F,29F~52F	取消
	668	35	1	35	900	T2CW-M-2	10F~25F,29F~52F	減少數量
	668	35	1	35	900	T2CW-L-1	10F~25F,29F~52F	
	668	35	0	0	900	T2CW-K-2	10F~25F,29F~52F	取消
	668	35	0	0	900	T2CW-J-1	10F~25F,29F~52F	取消
	668	35	0	0	900	T2CW-H-2	10F~25F,29F~52F	取消
	668	35	1	35	900	T2CW-N-1	10F~25F,29F~52F	新增
	合計：			350				

名稱	單玻線插線	制圖	邱紅	2019.01.02	修改	A		
材料	X85560	復核	謝永林	2019.01.02	日期	2019.01.25		
顏色	EC-DG-S332054 (3塗)	批準			圖號	UN-AM1bR-1		


美特鋁質 有限公司
MIDI Aluminium Fabricator Ltd.


工廠用


工程號 J-837 地盤 觀塘裕民坊

物料編號	L	層數	每層	總數量	分格尺寸	使用位置	樓層	備註
UN-HM1	601	35	0	0	650	T2CW-H-1	10F~25F,29F~52F	取消
	601	35	2	70	650	T2CW-G-2	10F~25F,29F~52F	減少數量
	601	35	2	70	650	T2CW-F-2	10F~25F,29F~52F	
	601	35	0	0	650	T2CW-F-1	10F~25F,29F~52F	取消
	601	35	0	0	650	T2CW-E-2	10F~25F,29F~52F	取消
	601	35	2	70	650	T2CW-E-1	10F~25F,29F~52F	
	601	35	2	70	650	T2CW-D-1	10F~25F,29F~52F	
	601	35	0	0	650	T2CW-C-2	10F~25F,29F~52F	取消
	601	35	2	70	650	T2CW-C-1	10F~25F,29F~52F	
	601	35	4	140	650	T2CW-B-2	10F~25F,29F~52F	減少數量
	601	35	4	140	650	T2CW-A-1	10F~25F,29F~52F	減少數量
	601	35	2	70	650	T2CW-N-2	10F~25F,29F~52F	減少數量
	601	35	2	70	650	T2CW-M-2	10F~25F,29F~52F	減少數量
	601	35	2	70	650	T2CW-M-1	10F~25F,29F~52F	
	601	35	0	0	650	T2CW-L-2	10F~25F,29F~52F	取消
	601	35	0	0	650	T2CW-L-1	10F~25F,29F~52F	取消
	601	35	0	0	650	T2CW-K-2	10F~25F,29F~52F	取消
	601	35	0	0	650	T2CW-K-1	10F~25F,29F~52F	取消
	601	35	0	0	650	T2CW-J-1	10F~25F,29F~52F	取消
UN-HM2	401	35	4	140	450	T2CW-H-1	10F~25F,29F~52F	增加數量
	401	35	2	70	450	T2CW-G-2	10F~25F,29F~52F	
	401	35	2	70	450	T2CW-F-1	10F~25F,29F~52F	
	401	35	2	70	450	T2CW-E-2	10F~25F,29F~52F	
	401	35	2	70	450	T2CW-B-1	10F~25F,29F~52F	減少數量
	401	35	2	70	450	T2CW-A-2	10F~25F,29F~52F	減少數量
	401	35	2	70	450	T2CW-N-1	10F~25F,29F~52F	
	401	35	0	0	450	T2CW-M-3	10F~25F,29F~52F	取消
	401	35	0	0	450	T2CW-H-2	10F~25F,29F~52F	取消
	401	35	2	70	450	T2CW-K-1	10F~25F,29F~53F	新增
	401	35	2	70	450	T2CW-J-1	10F~25F,29F~53F	新增
UN-HM16	501	35	0	0	550	T2CW-M-3	10F~25F,29F~52F	取消
UN-HM24	351	35	0	0	400	T2CW-L-2	10F~25F,29F~52F	取消
UN-HM25	376	35	2	70	425	T2CW-K-1	10F~25F,29F~52F	
	376	35	2	70	425	T2CW-J-1	10F~25F,29F~52F	

生窗死墻位用

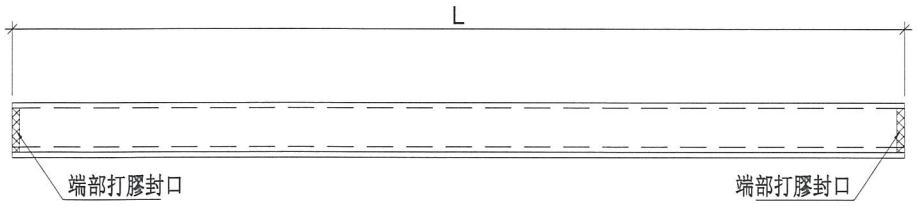

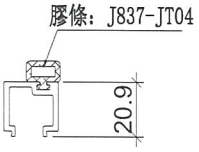

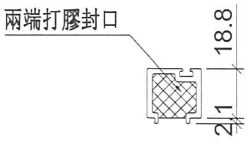

端部打膠示意圖

註明：依據EI/10067B/18修改

名稱	單玻插線	制圖	邱紅	2018.10.21	修改	A		
材料	X85560	復核	謝永林	2019.01.02	日期	2019.01.25		
顏色	EC-DG-S332054 (3塗)	批準			圖號	UN-HM1		


美特鋁質 有限公司
MIDI Aluminium Fabricator Ltd.


工廠用


工程號 J-837 地盤 觀塘裕民坊

物料編號	L	層數	每層	總數量	分格尺寸	使用位置	樓層	備註
UN-HM201	1435	35	0	0	1525	T2CWH-1	10F~25F,29F~52F	取消
UN-HM202	1435	35	0	0	1525	T2CWH-1	10F~25F,29F~52F	取消
UN-HM203	1027.5	35	0	0	1117.5	T2CWG-2	10F~25F,29F~52F	取消
UN-HM204	1027.5	35	0	0	1117.5	T2CWF-1	10F~25F,29F~52F	取消
UN-HM205	1027.5	35	0	0	1117.5	T2CWE-2	10F~25F,29F~52F	取消
UN-HM206	1290	35	0	0	1380	T2CWC-2	10F~25F,29F~52F	取消
UN-HM207	1290	35	0	0	1380	T2CWC-2	10F~25F,29F~52F	取消
UN-HM208	1052.5	35	0	0	1142.5	T2CWB-2	10F~25F,29F~52F	取消
UN-HM209	1435	35	0	0	1525	T2CWB-2	10F~25F,29F~52F	取消
UN-HM210	1645	35	0	0	1735	T2CWB-1	10F~25F,29F~52F	取消
UN-HM211	1645	35	0	0	1735	T2CWA-2	10F~25F,29F~52F	取消
UN-HM212	1435	35	0	0	1525	T2CWA-1	10F~25F,29F~52F	取消
UN-HM213	1052.5	35	0	0	1142.5	T2CWA-1	10F~25F,29F~52F	取消
UN-HM214	1667.5	35	2	70	1757.5	T2CWN-2	10F~25F,29F~52F	
UN-HM215	1027.5	35	0	0	1117.5	T2CWN-2	10F~25F,29F~52F	取消
UN-HM216	1095	35	0	0	1185	T2CWM3	10F~25F,29F~52F	取消
UN-HM217	1670	35	0	0	1760	T2CWM3	10F~25F,29F~52F	取消
UN-HM218	1435	35	0	0	1525	T2CWM2	10F~25F,29F~52F	取消
UN-HM219	1052.5	35	0	0	1142.5	T2CWM2	10F~25F,29F~52F	取消
UN-HM220	1220	35	0	0	1310	T2CWL-1	10F~25F,29F~52F	取消
UN-HM221	1495	35	0	0	1585	T2CWK-2	10F~25F,29F~52F	取消
UN-HM222	952.5	35	0	0	1042.5	T2CWJ-1	10F~25F,29F~52F	取消
UN-HM223	1645	35	0	0	1735	T2CWH-2	10F~25F,29F~52F	取消
UN-HM224	520	35	2	70	610	T2CWN-1	10F~25F,29F~52F	新增

梗窗死墻位用

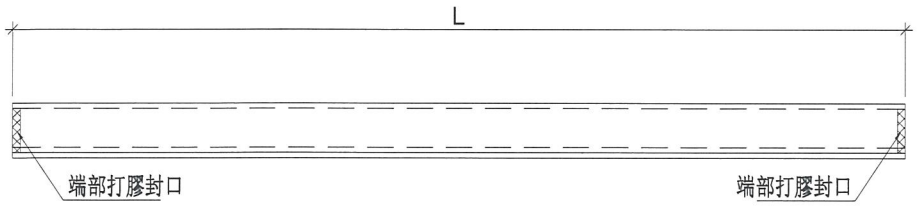

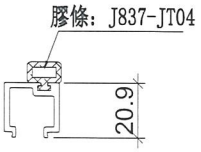

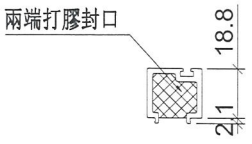

端部打膠示意圖

名稱	單玻插線	制圖	邱紅	2018.10.21	修改	A		
材料	X85560	復核	謝永林	2019.01.02	日期	2019.01.25		
顏色	EC-DG-S332054 (3塗)	批準			圖號	UN-HM201		


美特鋁質 有限公司
MIDI Aluminium Fabricator Ltd.


工廠用


工程號 J-837 地盤 觀塘裕民坊

物料編號	L	總數量	分格尺寸	使用位置	樓層	備註
UN-HM201S	858.5	62	907.5	T2CW-H-1	10F~25F,29F~52F	減少數量
UN-HM202S	968.5	62	1017.5	T2CW-H-1	10F~25F,29F~52F	減少數量/修改分格
UN-HM203S	718.5	62	767.5	T2CW-G-2	10F~25F,29F~52F	減少數量
UN-HM204S	886	62	935	T2CW-G-2	10F~25F,29F~52F	減少數量
UN-HM205S	886	62	935	T2CW-F-2	10F~25F,29F~52F	減少數量
UN-HM206S	718.5	62	767.5	T2CW-F-1	10F~25F,29F~52F	減少數量
UN-HM207S	718.5	62	767.5	T2CW-E-2	10F~25F,29F~52F	減少數量
UN-HM208S	886	62	935	T2CW-E-1	10F~25F,29F~52F	減少數量
UN-HM209S	811	62	860	T2CW-D-1	10F~25F,29F~52F	減少數量
UN-HM210S	811	62	860	T2CW-C-1	10F~25F,29F~52F	減少數量
UN-HM211S	1236	62	1285	T2CW-B-2	10F~25F,29F~52F	減少數量
UN-HM212S	858.5	62	907.5	T2CW-B-2	10F~25F,29F~52F	減少數量
UN-HM213S	858.5	62	907.5	T2CW-A-1	10F~25F,29F~52F	減少數量
UN-HM214S	1136	62	1185	T2CW-A-1	10F~25F,29F~52F	減少數量
UN-HM215S	561	0	610	T2CW-N-1	10F~25F,29F~52F	取消
UN-HM216S	858.5	62	907.5	T2CW-M-2	10F~25F,29F~52F	減少數量
UN-HM217S	1011	62	1060	T2CW-M-1	10F~25F,29F~52F	減少數量
UN-HM218S	643.5	62	692.5	T2CW-L-2	10F~25F,29F~52F	減少數量
UN-HM219S	918.5	62	967.5	T2CW-L-2	10F~25F,29F~52F	減少數量/修改分格
UN-HM220S	918.5	62	967.5	T2CW-K-1	10F~25F,29F~52F	減少數量/修改分格
UN-HM221S	656	62	705	T2CW-K-1	10F~25F,29F~52F	減少數量
UN-HM222S	656	62	705	T2CW-J-1	10F~25F,29F~52F	減少數量
UN-HM223S	811	62	860	T2CW-J-1	10F~25F,29F~52F	減少數量/修改分格

SDJ頂死墻位用

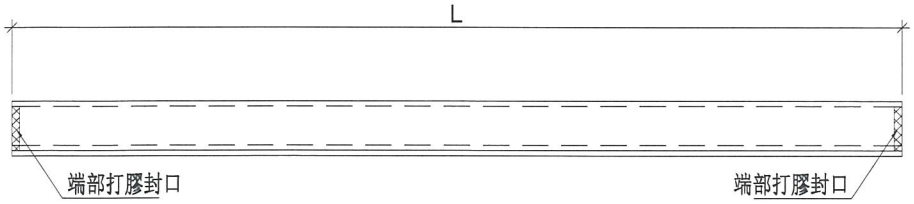

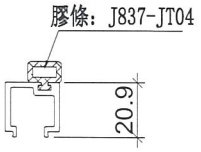

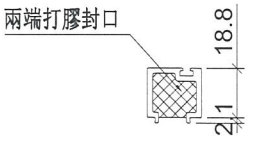

端部打膠示意圖

註明：依據EI/10067B/18修改

名稱	單玻插線	制圖	邱紅	2018.10.21	修改	A		
材料	X85560	復核	謝永林	2019.01.02	日期	2019.01.25		
顏色	EC-DG-S332054 (3塗)	批準			圖號	UN-HM201S		

美特鋁質 有限公司
MIDI Aluminium Fabricator Ltd.

工程號	J-837	地盤	觀塘裕民坊

拆圖參見：UN-DM1a

物料編號	層數	每層	總數量	分格尺寸	使用位置	樓層	備註
UN-DM1a	35	3	105	900	T2CW-H-1	10F~25F,29F~52F	減少數量
	35	2	70	900	T2CW-G-2	10F~25F,29F~52F	減少數量
	35	1	35	900	T2CW-F-2	10F~25F,29F~52F	
	35	2	70	900	T2CW-F-1	10F~25F,29F~52F	
	35	1	35	900	T2CW-E-2	10F~25F,29F~52F	減少數量
	35	1	35	900	T2CW-E-1	10F~25F,29F~52F	
	35	1	35	900	T2CW-D-1	10F~25F,29F~52F	
	35	1	35	900	T2CW-C-2	10F~25F,29F~52F	減少數量
	35	1	35	900	T2CW-C-1	10F~25F,29F~52F	
	35	3	105	900	T2CW-B-2	10F~25F,29F~52F	減少數量
	35	1	35	900	T2CW-B-1	10F~25F,29F~52F	減少數量
	35	2	70	900	T2CW-A-2	10F~25F,29F~52F	
	35	3	105	900	T2CW-A-1	10F~25F,29F~52F	減少數量
	35	1	35	900	T2CW-N-2	10F~25F,29F~52F	減少數量
	35	1	35	900	T2CW-N-1	10F~25F,29F~52F	
	35	1	35	900	T2CW-M-3	10F~25F,29F~52F	減少數量
	35	2	70	900	T2CW-M-2	10F~25F,29F~52F	減少數量
	35	1	35	900	T2CW-M-1	10F~25F,29F~52F	
	35	1	35	900	T2CW-L-2	10F~25F,29F~52F	減少數量
	35	1	35	900	T2CW-L-1	10F~25F,29F~52F	
	35	0	0	900	T2CW-K-2	10F~25F,29F~52F	取消
	35	2	70	900	T2CW-K-1	10F~25F,29F~52F	
	35	2	70	900	T2CW-J-1	10F~25F,29F~52F	減少數量
	35	1	35	900	T2CW-H-2	10F~25F,29F~52F	減少數量
	合計：		1225				

名稱	生梗企單玻	制圖	邱紅	2018.12.21	修改	A		
材料	X85561	復核	謝永林	2019.01.02	日期	2019.01.25		
顏色	EC-DG-S332054 (3塗)	批準			圖號	UN-DM1a-1		

美特鋁質 有限公司
MIDI Aluminium Fabricator Ltd.

工程號	J-837	地盤	觀塘裕民坊

拆圖參見：UN-DM1aR

物料編號	層數	每層	總數量	分格尺寸	使用位置	樓層	備註
UN-DM1aR	35	3	105	**900**	T2CW-H-1	**10F~25F,29F~52F**	減少數量
	35	3	105	**900**	T2CW-G-2	**10F~25F,29F~52F**	
	35	1	35	**900**	T2CW-F-2	**10F~25F,29F~52F**	
	35	1	35	**900**	T2CW-F-1	**10F~25F,29F~52F**	減少數量
	35	2	70	**900**	T2CW-E-2	**10F~25F,29F~52F**	
	35	1	35	**900**	T2CW-E-1	**10F~25F,29F~52F**	
	35	1	35	**900**	T2CW-D-1	**10F~25F,29F~52F**	
	35	1	35	**900**	T2CW-C-2	**10F~25F,29F~52F**	減少數量
	35	1	35	**900**	T2CW-C-1	**10F~25F,29F~52F**	
	35	3	105	**900**	T2CW-B-2	**10F~25F,29F~52F**	減少數量
	35	2	70	**900**	T2CW-B-1	**10F~25F,29F~52F**	
	35	1	35	**900**	T2CW-A-2	**10F~25F,29F~52F**	減少數量
	35	3	105	**900**	T2CW-A-1	**10F~25F,29F~52F**	減少數量
	35	2	70	**900**	T2CW-N-2	**10F~25F,29F~52F**	
	35	1	35	**900**	T2CW-N-1	**10F~25F,29F~52F**	
	35	2	70	**900**	T2CW-M-3	**10F~25F,29F~52F**	減少數量
	35	2	70	**900**	T2CW-M-2	**10F~25F,29F~52F**	減少數量
	35	1	35	**900**	T2CW-M-1	**10F~25F,29F~52F**	
	35	1	35	**900**	T2CW-L-2	**10F~25F,29F~52F**	減少數量
	35	0	0	**900**	T2CW-L-1	**10F~25F,29F~52F**	取消
	35	1	35	**900**	T2CW-K-2	**10F~25F,29F~52F**	
	35	2	70	**900**	T2CW-K-1	**10F~25F,29F~52F**	
	35	3	105	**900**	T2CW-J-1	**10F~25F,29F~52F**	
	35	1	35	**900**	T2CW-H-2	**10F~25F,29F~52F**	減少數量
	合計：		1365				

名稱	生梗企單玻	制圖	邱紅	2018.12.21	修改	A		
材料	X85561	復核	謝永林	2019.01.02	日期	2019.01.25		
顏色	EC-DG-S332054 (3塗)	批準			圖號	UN-DM1aR-1		

美特鋁質 有限公司
MIDI Aluminium Fabricator Ltd.

工程號	J-837	地盤	觀塘裕民坊

拆圖參見：UN-DM1b

物料編號	層數	每層	總數量	分格尺寸	使用位置	樓層	備註
UN-DM1b	35	3	105	900	T2CW-H-1	10F~25F,29F~52F	減少數量
	35	2	70	900	T2CW-G-2	10F~25F,29F~52F	減少數量
	35	1	35	900	T2CW-F-2	10F~25F,29F~52F	
	35	2	70	900	T2CW-F-1	10F~25F,29F~52F	
	35	1	35	900	T2CW-E-2	10F~25F,29F~52F	減少數量
	35	1	35	900	T2CW-E-1	10F~25F,29F~52F	
	35	1	35	900	T2CW-D-1	10F~25F,29F~52F	
	35	1	35	900	T2CW-C-2	10F~25F,29F~52F	減少數量
	35	1	35	900	T2CW-C-1	10F~25F,29F~52F	
	35	3	105	900	T2CW-B-2	10F~25F,29F~52F	減少數量
	35	1	35	900	T2CW-B-1	10F~25F,29F~52F	減少數量
	35	2	70	900	T2CW-A-2	10F~25F,29F~52F	
	35	3	105	900	T2CW-A-1	10F~25F,29F~52F	減少數量
	35	1	35	900	T2CW-N-2	10F~25F,29F~52F	減少數量
	35	1	35	900	T2CW-N-1	10F~25F,29F~52F	
	35	1	35	900	T2CW-M-3	10F~25F,29F~52F	減少數量
	35	2	70	900	T2CW-M-2	10F~25F,29F~52F	減少數量
	35	1	35	900	T2CW-M-1	10F~25F,29F~52F	
	35	1	35	900	T2CW-L-2	10F~25F,29F~52F	減少數量
	35	1	35	900	T2CW-L-1	10F~25F,29F~52F	
	35	0	0	900	T2CW-K-2	10F~25F,29F~52F	取消
	35	2	70	900	T2CW-K-1	10F~25F,29F~52F	
	35	2	70	900	T2CW-J-1	10F~25F,29F~52F	減少數量
	35	1	35	900	T2CW-H-2	10F~25F,29F~52F	減少數量
	合計：		1225				

名稱	生梗企單玻	制圖	邱紅	2018.12.21	修改	A		
材料	X85561	復核	謝永林	2019.01.02	日期	2019.01.25		
顏色	EC-DG-S332054 (3塗)	批準			圖號	UN-DM1b-1		

美特鋁質 有限公司
MIDI Aluminium Fabricator Ltd.

工程號	J-837	地盤	觀塘裕民坊

拆圖參見：UN-DM1bR

物料編號	層數	每層	總數量	分格尺寸	使用位置	樓層	備註
UN-DM1bR	35	3	105	**900**	T2CW-H-1	**10F~25F,29F~52F**	減少數量
	35	3	105	**900**	T2CW-G-2	**10F~25F,29F~52F**	
	35	1	35	**900**	T2CW-F-2	**10F~25F,29F~52F**	
	35	1	35	**900**	T2CW-F-1	**10F~25F,29F~52F**	減少數量
	35	2	70	**900**	T2CW-E-2	**10F~25F,29F~52F**	
	35	1	35	**900**	T2CW-E-1	**10F~25F,29F~52F**	
	35	1	35	**900**	T2CW-D-1	**10F~25F,29F~52F**	
	35	1	35	**900**	T2CW-C-2	**10F~25F,29F~52F**	減少數量
	35	1	35	**900**	T2CW-C-1	**10F~25F,29F~52F**	
	35	3	105	**900**	T2CW-B-2	**10F~25F,29F~52F**	減少數量
	35	2	70	**900**	T2CW-B-1	**10F~25F,29F~52F**	
	35	1	35	**900**	T2CW-A-2	**10F~25F,29F~52F**	減少數量
	35	3	105	**900**	T2CW-A-1	**10F~25F,29F~52F**	減少數量
	35	2	70	**900**	T2CW-N-2	**10F~25F,29F~52F**	
	35	1	35	**900**	T2CW-N-1	**10F~25F,29F~52F**	
	35	2	70	**900**	T2CW-M-3	**10F~25F,29F~52F**	減少數量
	35	2	70	**900**	T2CW-M-2	**10F~25F,29F~52F**	減少數量
	35	1	35	**900**	T2CW-M-1	**10F~25F,29F~52F**	
	35	1	35	**900**	T2CW-L-2	**10F~25F,29F~52F**	減少數量
	35	0	0	**900**	T2CW-L-1	**10F~25F,29F~52F**	取消
	35	1	35	**900**	T2CW-K-2	**10F~25F,29F~52F**	
	35	2	70	**900**	T2CW-K-1	**10F~25F,29F~52F**	
	35	3	105	**900**	T2CW-J-1	**10F~25F,29F~52F**	
	35	1	35	**900**	T2CW-H-2	**10F~25F,29F~52F**	減少數量
	合計：		1365				

名稱	生梗企單玻	制圖	邱紅	2018.12.21	修改	A		
材料	X85561	復核	謝永林	2019.01.02	日期	2019.01.25		
顏色	EC-DG-S332054 (3塗)	批準			圖號	UN-DM1bR-1		

美特鋁質 有限公司
MIDI Aluminium Fabricator Ltd.

工程號	J-837	地盤	觀塘裕民坊

拆圖參見：UN-DM1d

物料編號	層數	每層	數量	分格尺寸	使用位置	樓層	備註
UN-DM1d	35	2	70	**570**	T2CW-H-1	**10F~25F,29F~52F**	
	35	2	70	**570**	T2CW-G-2	**10F~25F,29F~52F**	
	35	1	35	**570**	T2CW-F-2	**10F~25F,29F~52F**	
	35	1	35	**570**	T2CW-F-1	**10F~25F,29F~52F**	
	35	1	35	**570**	T2CW-E-2	**10F~25F,29F~52F**	
	35	1	35	**570**	T2CW-E-1	**10F~25F,29F~52F**	
	35	1	35	**570**	T2CW-D-1	**10F~25F,29F~52F**	
	35	1	35	**570**	T2CW-C-1	**10F~25F,29F~52F**	
	35	2	70	**570**	T2CW-B-2	**10F~25F,29F~52F**	
	35	2	70	**570**	T2CW-A-1	**10F~25F,29F~52F**	
	35	0	0	**570**	T2CW-N-1	**10F~25F,29F~52F**	取消
	35	1	35	**570**	T2CW-M-2	**10F~25F,29F~52F**	
	35	1	35	**570**	T2CW-M-1	**10F~25F,29F~52F**	
	35	2	70	**570**	T2CW-L-2	**10F~25F,29F~52F**	
	35	2	70	**570**	T2CW-K-1	**10F~25F,29F~52F**	
	35	2	70	**570**	T2CW-J-1	**10F~25F,29F~52F**	
	合計：		770				

名稱	生梗企單玻	制圖	邱紅	2018.12.21	修改	A		
材料	X85561	復核	謝永林	2019.01.02	日期	2019.01.25		
顏色	EC-DG-S332054 (3塗)	批準			圖號	UN-DM1d-1		

美特鋁質 有限公司
MIDI Aluminium Fabricator Ltd.

工程號	J-837	地盤	觀塘裕民坊

拆圖參見：UN-DM1dR

物料編號	層數	每層	數量	分格尺寸	使用位置	樓層	備註
UN-DM1dR	35	2	70	570	T2CW-H-1	10F~25F,29F~52F	
	35	2	70	570	T2CW-G-2	10F~25F,29F~52F	
	35	1	35	570	T2CW-F-2	10F~25F,29F~52F	
	35	1	35	570	T2CW-F-1	10F~25F,29F~52F	
	35	1	35	570	T2CW-E-2	10F~25F,29F~52F	
	35	1	35	570	T2CW-E-1	10F~25F,29F~52F	
	35	1	35	570	T2CW-D-1	10F~25F,29F~52F	
	35	1	35	570	T2CW-C-1	10F~25F,29F~52F	
	35	2	70	570	T2CW-B-2	10F~25F,29F~52F	
	35	2	70	570	T2CW-A-1	10F~25F,29F~52F	
	35	0	0	570	T2CW-N-1	10F~25F,29F~52F	取消
	35	1	35	570	T2CW-M-2	10F~25F,29F~52F	
	35	1	35	570	T2CW-M-1	10F~25F,29F~52F	
	35	2	70	570	T2CW-L-2	10F~25F,29F~52F	
	35	2	70	570	T2CW-K-1	10F~25F,29F~52F	
	35	2	70	570	T2CW-J-1	10F~25F,29F~52F	
	合計：		770				

名稱	生梗企單玻	制圖	邱紅	2018.12.21	修改	A		
材料	X85561	復核	謝永林	2019.01.02	日期	2019.01.25		
顏色	EC-DG-S332054 (3塗)	批準			圖號	UN-DM1dR-1		

美特鋁質 有限公司
MIDI Aluminium Fabricator Ltd.

工程號	J-837	地盤	觀塘裕民坊

拆圖參見：UN-HT1

物料編號	L	層數	每層	總數量	MXN			EQ	分格尺寸	使用位置	樓層	備註
UN-HT1	524	35	2	70	300	X	1	112	650	T2CW-H-1	10F~25F, 29F~52F	減少數量
	524	35	2	70	300	X	1	112	650	T2CW-G-2	10F~25F, 29F~52F	
	524	35	1	35	300	X	1	112	650	T2CW-F-2	10F~25F, 29F~52F	
	524	35	1	35	300	X	1	112	650	T2CW-F-1	10F~25F, 29F~52F	
	524	35	1	35	300	X	1	112	650	T2CW-E-2	10F~25F, 29F~52F	
	524	35	1	35	300	X	1	112	650	T2CW-E-1	10F~25F, 29F~52F	
	524	35	1	35	300	X	1	112	650	T2CW-D-1	10F~25F, 29F~52F	
	524	35	2	70	300	X	1	112	650	T2CW-C-2	10F~25F, 29F~52F	
	524	35	1	35	300	X	1	112	650	T2CW-C-1	10F~25F, 29F~52F	
	524	35	4	140	300	X	1	112	650	T2CW-B-2	10F~25F, 29F~52F	
	524	35	4	140	300	X	1	112	650	T2CW-A-1	10F~25F, 29F~52F	
	524	35	2	70	300	X	1	112	650	T2CW-N-2	10F~25F, 29F~52F	
	524	35	3	105	300	X	1	112	650	T2CW-M-2	10F~25F, 29F~52F	
	524	35	1	35	300	X	1	112	650	T2CW-M-1	10F~25F, 29F~52F	
	524	35	0	0	300	X	1	112	650	T2CW-L-2	10F~25F, 29F~52F	取消
	524	35	1	35	300	X	1	112	650	T2CW-L-1	10F~25F, 29F~52F	
	524	35	1	35	300	X	1	112	650	T2CW-K-2	10F~25F, 29F~52F	
	524	35	0	0	300	X	1	112	650	T2CW-K-1	10F~25F, 29F~52F	取消
	524	35	1	35	300	X	1	112	650	T2CW-J-1	10F~25F, 29F~52F	減少數量
UN-HT2	324	35	2	70	250	X	1	37	450	T2CW-H-1	10F~25F, 29F~52F	增加數量
	324	35	1	35	250	X	1	37	450	T2CW-G-2	10F~25F, 29F~52F	
	324	35	1	35	250	X	1	37	450	T2CW-F-1	10F~25F, 29F~52F	
	324	35	1	35	250	X	1	37	450	T2CW-E-2	10F~25F, 29F~52F	
	324	35	2	70	250	X	1	37	450	T2CW-B-1	10F~25F, 29F~52F	
	324	35	2	70	250	X	1	37	450	T2CW-A-2	10F~25F, 29F~52F	
	324	35	1	35	250	X	1	37	450	T2CW-N-1	10F~25F, 29F~52F	
	324	35	2	70	250	X	1	37	450	T2CW-M-3	10F~25F, 29F~52F	
	324	35	1	35	250	X	1	37	450	T2CW-L-2	10F~25F, 29F~52F	新增
	324	35	1	35	250	X	1	37	450	T2CW-K-1	10F~25F, 29F~52F	新增
	324	35	1	35	250	X	1	37	450	T2CW-J-1	10F~25F, 29F~52F	新增
	324	35	2	70	250	X	1	37	450	T2CW-H-2	10F~25F, 29F~52F	
UN-HT16	424	35	1	35	300	X	1	62	550	T2CW-M-3	10F~25F, 29F~52F	
UN-HT24	274	35	1	35	200	X	1	37	400	T2CW-L-2	10F~25F, 29F~52F	
UN-HT25	299	35	1	35	200	X	1	49.5	425	T2CW-K-1	10F~25F, 29F~52F	
	299	35	1	35	200	X	1	49.5	425	T2CW-J-1	10F~25F, 29F~52F	

名稱	背板托角	制圖	邱紅	2018.12.21	修改	A		
材料	X85625	復核	謝永林	2019.01.02	日期	2019.01.25		
顏色	MILL	批準			圖號	UN-HT1-1		

美特鋁質 有限公司
MIDI Aluminium Fabricator Ltd.

工程號	J-837	地盤	觀塘裕民坊


拆圖參見：UN-HT201


物料編號	L	層數	每層	數量	MXN			EQ	分格尺寸	使用位置	樓層	備註
UN-HT201	1399	35	1	35	300	X	4	99.5	1525	T2CW-H-1	10F~25F,29F~52F	
UN-HT202	1399	35	1	35	300	X	4	99.5	1525	T2CW-H-1	10F~25F,29F~52F	
UN-HT203	991.5	35	1	35	300	X	3	45.8	1117.5	T2CW-G-2	10F~25F,29F~52F	
UN-HT204	991.5	35	1	35	300	X	3	45.8	1117.5	T2CW-F-1	10F~25F,29F~52F	
UN-HT205	991.5	35	1	35	300	X	3	45.8	1117.5	T2CW-E-2	10F~25F,29F~52F	
UN-HT206	1254	35	1	35	250	X	4	127.0	1380	T2CW-C-2	10F~25F,29F~52F	
UN-HT207	1254	35	1	35	250	X	4	127.0	1380	T2CW-C-2	10F~25F,29F~52F	
UN-HT208	1016.5	35	1	35	300	X	3	58.3	1142.5	T2CW-B-2	10F~25F,29F~52F	
UN-HT209	1399	35	1	35	300	X	4	99.5	1525	T2CW-B-2	10F~25F,29F~52F	
UN-HT210	1609	35	1	35	300	X	5	54.5	1735	T2CW-B-1	10F~25F,29F~52F	
UN-HT211	1609	35	1	35	300	X	5	54.5	1735	T2CW-A-2	10F~25F,29F~52F	
UN-HT212	1399	35	1	35	300	X	4	99.5	1525	T2CW-A-1	10F~25F,29F~52F	
UN-HT213	1016.5	35	1	35	300	X	3	58.3	1142.5	T2CW-A-1	10F~25F,29F~52F	
UN-HT214	1631.5	35	1	35	300	X	5	65.8	1757.5	T2CW-N-2	10F~25F,29F~52F	
UN-HT215	991.5	35	1	35	300	X	3	45.8	1117.5	T2CW-N-2	10F~25F,29F~52F	
UN-HT216	1059	35	1	35	300	X	3	79.5	1185	T2CW-M-3	10F~25F,29F~52F	
UN-HT217	1634	35	1	35	300	X	5	67.0	1760	T2CW-M-3	10F~25F,29F~52F	
UN-HT218	1399	35	1	35	300	X	4	99.5	1525	T2CW-M-2	10F~25F,29F~52F	
UN-HT219	1016.5	35	1	35	300	X	3	58.3	1142.5	T2CW-M-2	10F~25F,29F~52F	
UN-HT220	1184	35	1	35	250	X	4	92.0	1310	T2CW-L-1	10F~25F,29F~52F	
UN-HT221	1459	35	1	35	300	X	4	129.5	1585	T2CW-K-2	10F~25F,29F~52F	
UN-HT222	916.5	35	1	35	250	X	3	83.3	1042.5	T2CW-J-1	10F~25F,29F~52F	
UN-HT223	1609	35	1	35	300	X	5	54.5	1735	T2CW-H-2	10F~25F,29F~52F	
UN-HT224	484	35	1	35	300	X	1	92.0	610	T2CW-N-1	10F~25F,29F~52F	新增

名稱	背板托角	制圖	邱紅	2018.12.21	修改	A		
材料	X85625	復核	謝永林	2019.01.02	日期	2019.01.25		
顏色	MILL	批準			圖號	UN-HT201-1		

物料編號	L	層數	每層	數量	MXN			EQ	分格尺寸	使用位置	樓層	備註
UN-HT201S	781.5	35	1	35	300	X	2	90.75	907.5	T2CW-H-1	10F~25F,29F~52F	
UN-HT202S	891.5	35	1	35	250	X	3	70.75	1017.5	T2CW-H-1	10F~25F,29F~52F	修改分格
UN-HT203S	641.5	35	1	35	250	X	2	70.75	767.5	T2CW-G-2	10F~25F,29F~52F	
UN-HT204S	809	35	1	35	300	X	2	104.5	935	T2CW-G-2	10F~25F,29F~52F	
UN-HT205S	809	35	1	35	300	X	2	104.5	935	T2CW-F-2	10F~25F,29F~52F	
UN-HT206S	641.5	35	1	35	250	X	2	70.75	767.5	T2CW-F-1	10F~25F,29F~52F	
UN-HT207S	641.5	35	1	35	250	X	2	70.75	767.5	T2CW-E-2	10F~25F,29F~52F	
UN-HT208S	809	35	1	35	300	X	2	104.5	935	T2CW-E-1	10F~25F,29F~52F	
UN-HT209S	734	35	1	35	300	X	2	67	860	T2CW-D-1	10F~25F,29F~52F	
UN-HT210S	734	35	1	35	300	X	2	67	860	T2CW-C-1	10F~25F,29F~52F	
UN-HT211S	1159	35	1	35	250	X	4	79.5	1285	T2CW-B-2	10F~25F,29F~52F	
UN-HT212S	781.5	35	1	35	300	X	2	90.75	907.5	T2CW-B-2	10F~25F,29F~52F	
UN-HT213S	781.5	35	1	35	300	X	2	90.75	907.5	T2CW-A-1	10F~25F,29F~52F	
UN-HT214S	1059	35	1	35	300	X	3	79.5	1185	T2CW-A-1	10F~25F,29F~52F	
UN-HT215S	484	35	0	0	300	X	1	92	610	T2CW-N-1	10F~25F,29F~52F	取消
UN-HT216S	781.5	35	1	35	300	X	2	90.75	907.5	T2CW-M-2	10F~25F,29F~52F	
UN-HT217S	934	35	1	35	250	X	3	92	1060	T2CW-M-1	10F~25F,29F~52F	
UN-HT218S	566.5	35	1	35	230	X	2	53.25	692.5	T2CW-L-2	10F~25F,29F~52F	
UN-HT219S	841.5	35	1	35	250	X	3	45.75	967.5	T2CW-L-2	10F~25F,29F~52F	修改分格
UN-HT220S	841.5	35	1	35	250	X	3	45.75	967.5	T2CW-K-1	10F~25F,29F~52F	修改分格
UN-HT221S	579	35	1	35	250	X	2	39.5	705	T2CW-K-1	10F~25F,29F~52F	
UN-HT222S	579	35	1	35	250	X	2	39.5	705	T2CW-J-1	10F~25F,29F~52F	
UN-HT223S	734	35	1	35	300	X	2	67	860	T2CW-J-1	10F~25F,29F~52F	修改分格

SD梗死墻位底用

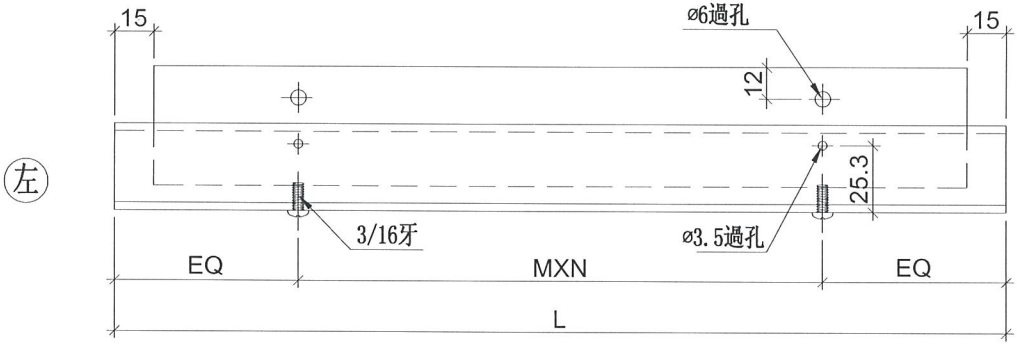

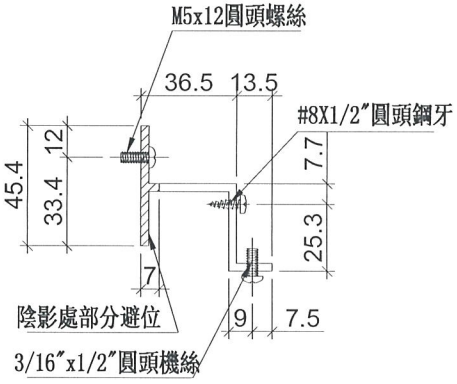

美特鋁質 有限公司 MIDI Aluminium Fabricator Ltd.			
工程號	J-837	地盤	觀塘裕民坊

修改	A			
日期	2019.01.25			
圖號	UN-HT201S			
制圖	邱紅	2018.12.21		
復核	謝永林	2019.01.02		
批準				
名稱	背板托角			
材料	X85625			
顏色	MILL			

美特鋁質 有限公司
MIDI Aluminium Fabricator Ltd.

工程號	J-837	地盤	觀塘裕民坊

拆圖參見：UN-HT1a

物料編號	L	層數	每層	總數量	MXN			EQ	分格尺寸	使用位置	樓層	備註
UN-HT1a	524	35	2	70	300	X	1	112	650	T2CW-H-1	10F~25F, 29F~52F	減少數量
	524	35	2	70	300	X	1	112	650	T2CW-G-2	10F~25F, 29F~52F	
	524	35	1	35	300	X	1	112	650	T2CW-F-2	10F~25F, 29F~52F	
	524	35	1	35	300	X	1	112	650	T2CW-F-1	10F~25F, 29F~52F	
	524	35	1	35	300	X	1	112	650	T2CW-E-2	10F~25F, 29F~52F	
	524	35	1	35	300	X	1	112	650	T2CW-E-1	10F~25F, 29F~52F	
	524	35	1	35	300	X	1	112	650	T2CW-D-1	10F~25F, 29F~52F	
	524	35	2	70	300	X	1	112	650	T2CW-C-2	10F~25F, 29F~52F	
	524	35	1	35	300	X	1	112	650	T2CW-C-1	10F~25F, 29F~52F	
	524	35	4	140	300	X	1	112	650	T2CW-B-2	10F~25F, 29F~52F	
	524	35	4	140	300	X	1	112	650	T2CW-A-1	10F~25F, 29F~52F	
	524	35	2	70	300	X	1	112	650	T2CW-N-2	10F~25F, 29F~52F	
	524	35	3	105	300	X	1	112	650	T2CW-M-2	10F~25F, 29F~52F	
	524	35	1	35	300	X	1	112	650	T2CW-M-1	10F~25F, 29F~52F	
	524	35	0	0	300	X	1	112	650	T2CW-L-2	10F~25F, 29F~52F	取消
	524	35	1	35	300	X	1	112	650	T2CW-L-1	10F~25F, 29F~52F	
	524	35	1	35	300	X	1	112	650	T2CW-K-2	10F~25F, 29F~52F	
	524	35	0	0	300	X	1	112	650	T2CW-K-1	10F~25F, 29F~52F	取消
	524	35	1	35	300	X	1	112	650	T2CW-J-1	10F~25F, 29F~52F	減少數量
UN-HT2a	324	35	2	70	250	X	1	37	450	T2CW-H-1	10F~25F, 29F~52F	增加數量
	324	35	1	35	250	X	1	37	450	T2CW-G-2	10F~25F, 29F~52F	
	324	35	1	35	250	X	1	37	450	T2CW-F-1	10F~25F, 29F~52F	
	324	35	1	35	250	X	1	37	450	T2CW-E-2	10F~25F, 29F~52F	
	324	35	2	70	250	X	1	37	450	T2CW-B-1	10F~25F, 29F~52F	
	324	35	2	70	250	X	1	37	450	T2CW-A-2	10F~25F, 29F~52F	
	324	35	1	35	250	X	1	37	450	T2CW-N-1	10F~25F, 29F~52F	
	324	35	2	70	250	X	1	37	450	T2CW-M-3	10F~25F, 29F~52F	
	324	35	1	35	250	X	1	37	450	T2CW-L-2	10F~25F, 29F~52F	新增
	324	35	1	35	250	X	1	37	450	T2CW-K-1	10F~25F, 29F~52F	新增
	324	35	1	35	250	X	1	37	450	T2CW-J-1	10F~25F, 29F~52F	新增
	324	35	2	70	250	X	1	37	450	T2CW-H-2	10F~25F, 29F~52F	
UN-HT16a	424	35	1	35	300	X	1	62	550	T2CW-M-3	10F~25F, 29F~52F	
UN-HT24a	274	35	1	35	200	X	1	37	400	T2CW-L-2	10F~25F, 29F~52F	
UN-HT25a	299	35	1	35	200	X	1	49.5	425	T2CW-K-1	10F~25F, 29F~52F	
	299	35	1	35	200	X	1	49.5	425	T2CW-J-1	10F~25F, 29F~52F	

名稱	背板托角	制圖	邱紅	2018.12.21	修改	A		
材料	X85625	復核	謝永林	2019.01.02	日期	2019.01.25		
顏色	MILL	批準			圖號	UN-HT1a-1		

美特鋁質 有限公司
MIDI Aluminium Fabricator Ltd.

工程號	J-837	地盤	觀塘裕民坊


拆圖參見：UN-HT201a


物料編號	L	層數	每層	數量	MXN			EQ	分格尺寸	使用位置	樓層	備註
UN-HT201a	1399	35	1	35	300	X	4	99.5	1525	T2CW-H-1	10F~25F,29F~52F	
UN-HT202a	1399	35	1	35	300	X	4	99.5	1525	T2CW-H-1	10F~25F,29F~52F	
UN-HT203a	991.5	35	1	35	300	X	3	45.8	1117.5	T2CW-G-2	10F~25F,29F~52F	
UN-HT204a	991.5	35	1	35	300	X	3	45.8	1117.5	T2CW-F-1	10F~25F,29F~52F	
UN-HT205a	991.5	35	1	35	300	X	3	45.8	1117.5	T2CW-E-2	10F~25F,29F~52F	
UN-HT206a	1254	35	1	35	250	X	4	127.0	1380	T2CW-C-2	10F~25F,29F~52F	
UN-HT207a	1254	35	1	35	250	X	4	127.0	1380	T2CW-C-2	10F~25F,29F~52F	
UN-HT208a	1016.5	35	1	35	300	X	3	58.3	1142.5	T2CW-B-2	10F~25F,29F~52F	
UN-HT209a	1399	35	1	35	300	X	4	99.5	1525	T2CW-B-2	10F~25F,29F~52F	
UN-HT210a	1609	35	1	35	300	X	5	54.5	1735	T2CW-B-1	10F~25F,29F~52F	
UN-HT211a	1609	35	1	35	300	X	5	54.5	1735	T2CW-A-2	10F~25F,29F~52F	
UN-HT212a	1399	35	1	35	300	X	4	99.5	1525	T2CW-A-1	10F~25F,29F~52F	
UN-HT213a	1016.5	35	1	35	300	X	3	58.3	1142.5	T2CW-A-1	10F~25F,29F~52F	
UN-HT214a	1631.5	35	1	35	300	X	5	65.8	1757.5	T2CW-N-2	10F~25F,29F~52F	
UN-HT215a	991.5	35	1	35	300	X	3	45.8	1117.5	T2CW-N-2	10F~25F,29F~52F	
UN-HT216a	1059	35	1	35	300	X	3	79.5	1185	T2CW-M-3	10F~25F,29F~52F	
UN-HT217a	1634	35	1	35	300	X	5	67.0	1760	T2CW-M-3	10F~25F,29F~52F	
UN-HT218a	1399	35	1	35	300	X	4	99.5	1525	T2CW-M-2	10F~25F,29F~52F	
UN-HT219a	1016.5	35	1	35	300	X	3	58.3	1142.5	T2CW-M-2	10F~25F,29F~52F	
UN-HT220a	1184	35	1	35	250	X	4	92.0	1310	T2CW-L-1	10F~25F,29F~52F	
UN-HT221a	1459	35	1	35	300	X	4	129.5	1585	T2CW-K-2	10F~25F,29F~52F	
UN-HT222a	916.5	35	1	35	250	X	3	83.3	1042.5	T2CW-J-1	10F~25F,29F~52F	
UN-HT223a	1609	35	1	35	300	X	5	54.5	1735	T2CW-H-2	10F~25F,29F~52F	
UN-HT224a	484	35	1	35	300	X	1	92.0	610	T2CW-N-1	10F~25F,29F~52F	新增

名稱	背板托角	制圖	邱紅	2018.12.21	修改	A		
材料	X85625	復核	謝永林	2019.01.02	日期	2019.01.25		
顏色	MILL	批準			圖號	UN-HT201a-1		

物料編號	L	層數	每層	數量	MXN			EQ	分格尺寸	使用位置	樓層	備註
UN-HT201aS	781.5	35	1	35	300	X	2	90.75	907.5	T2CW-H-1	10F~25F,29F~52F	
UN-HT202aS	891.5	35	1	35	250	X	3	70.75	1017.5	T2CW-H-1	10F~25F,29F~52F	修改分格
UN-HT203aS	641.5	35	1	35	250	X	2	70.75	767.5	T2CW-G-2	10F~25F,29F~52F	
UN-HT204aS	809	35	1	35	300	X	2	104.5	935	T2CW-G-2	10F~25F,29F~52F	
UN-IIT205aS	809	35	1	35	300	X	2	104.5	935	T2CW-F-2	10F~25F,29F~52F	
UN-HT206aS	641.5	35	1	35	250	X	2	70.75	767.5	T2CW-F-1	10F~25F,29F~52F	
UN-HT207aS	641.5	35	1	35	250	X	2	70.75	767.5	T2CW-E-2	10F~25F,29F~52F	
UN-HT208aS	809	35	1	35	300	X	2	104.5	935	T2CW-E-1	10F~25F,29F~52F	
UN-HT209aS	734	35	1	35	300	X	2	67	860	T2CW-D-1	10F~25F,29F~52F	
UN-IIT210aS	734	35	1	35	300	X	2	67	860	T2CW-C-1	10F~25F,29F~52F	
UN-HT211aS	1159	35	1	35	250	X	4	79.5	1285	T2CW-B-2	10F~25F,29F~52F	
UN-HT212aS	781.5	35	1	35	300	X	2	90.75	907.5	T2CW-B-2	10F~25F,29F~52F	
UN-IIT213aS	781.5	35	1	35	300	X	2	90.75	907.5	T2CW-A-1	10F~25F,29F~52F	
UN-HT214aS	1059	35	1	35	300	X	3	79.5	1185	T2CW-A-1	10F~25F,29F~52F	
UN-HT215aS	484	35	0	0	300	X	1	92	610	T2CW-N-1	10F~25F,29F~52F	取消
UN-HT216aS	781.5	35	1	35	300	X	2	90.75	907.5	T2CW-M-2	10F~25F,29F~52F	
UN-HT217aS	934	35	1	35	250	X	3	92	1060	T2CW-M-1	10F~25F,29F~52F	
UN-IIT218aS	566.5	35	1	35	230	X	2	53.25	692.5	T2CW-L-2	10F~25F,29F~52F	
UN-IIT219aS	841.5	35	1	35	250	X	3	45.75	967.5	T2CW-L-2	10F~25F,29F~52F	修改分格
UN-HT220aS	841.5	35	1	35	250	X	3	45.75	967.5	T2CW-K-1	10F~25F,29F~52F	修改分格
UN-HT221aS	579	35	1	35	250	X	2	39.5	705	T2CW-K-1	10F~25F,29F~52F	
UN-IIT222aS	579	35	1	35	250	X	2	39.5	705	T2CW-J-1	10F~25F,29F~52F	
UN-IIT223aS	734	35	1	35	300	X	2	67	860	T2CW-J-1	10F~25F,29F~52F	修改分格

SD梗死墻位頂用

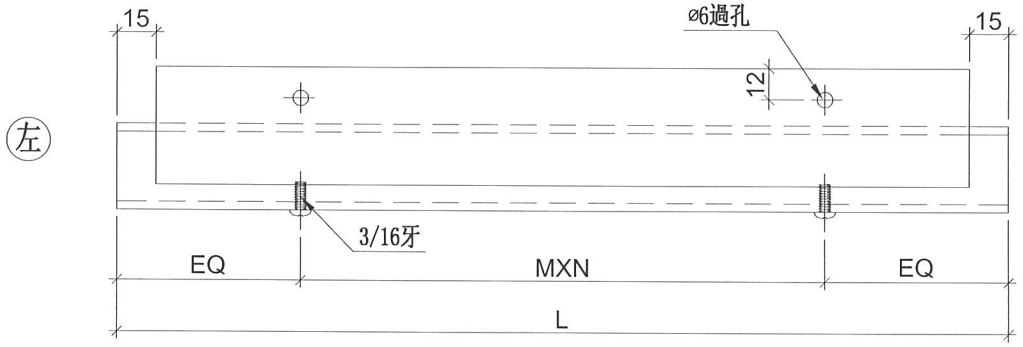

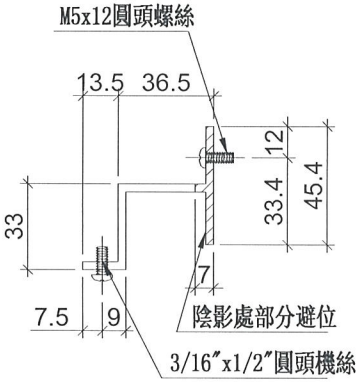



美特鋁質 有限公司 MIDI Aluminium Fabricator Ltd.		
工程號	J-837	地盤 觀塘裕民坊


修改	A		
日期	2019.01.25		
圖號	UN-HT201aS		
制圖	邱紅	2018.12.21	
復核	謝永林	2019.01.02	
批準			
名稱	背板托角		
材料	X85625		
顏色	MILL		

J837-幕墙膠條安裝位置圖


A版 CW-JT01

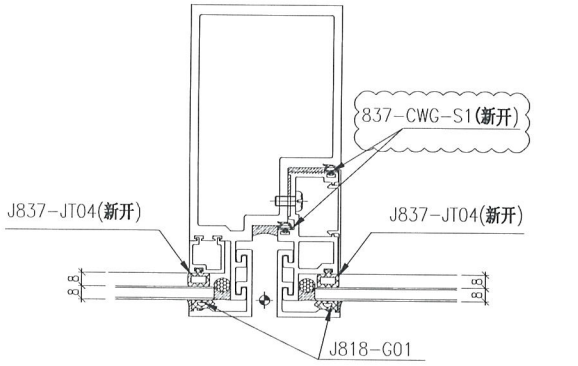


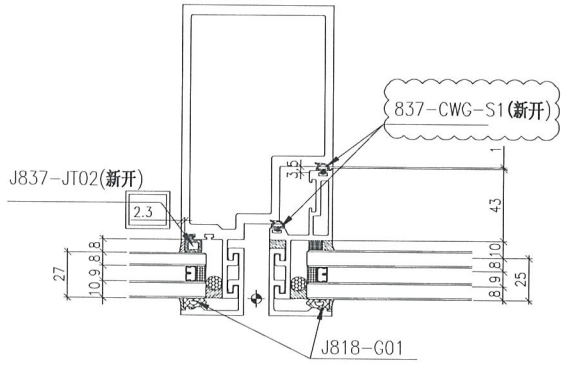


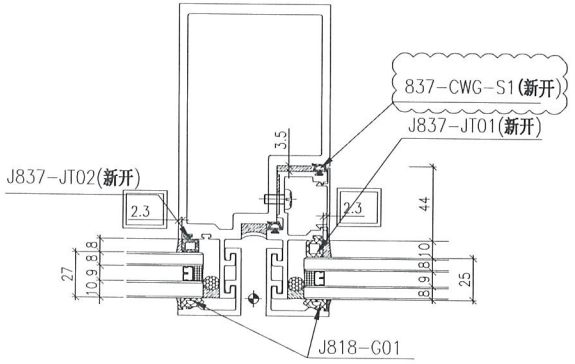


生梗企用

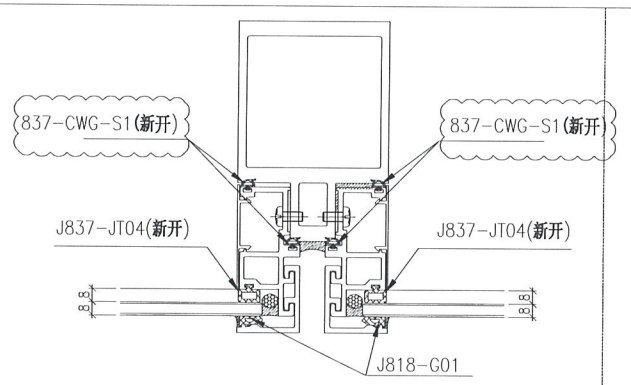


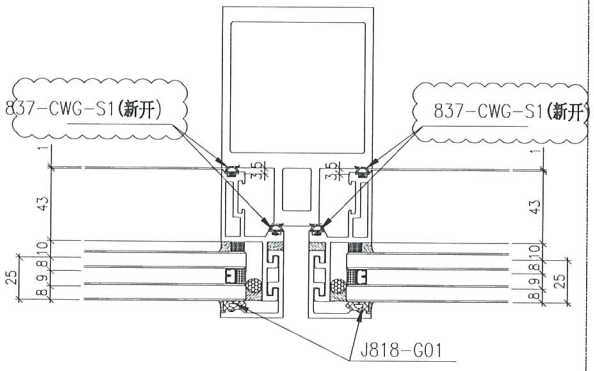

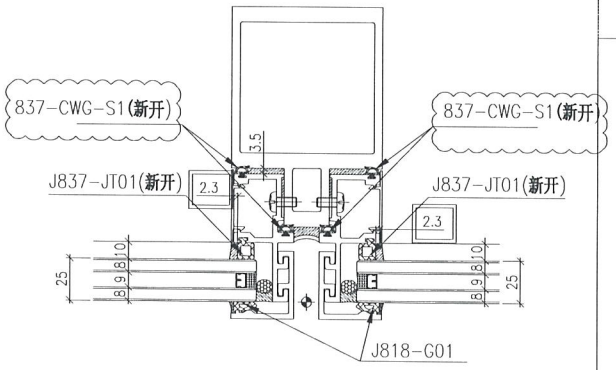

雙生企用

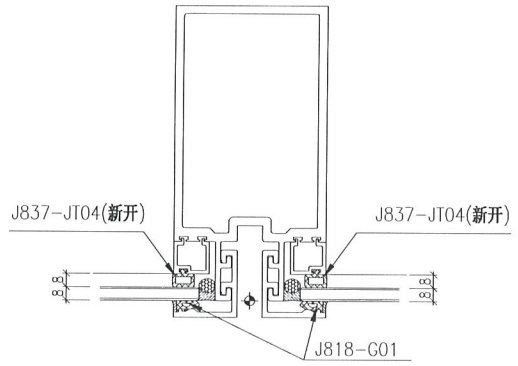

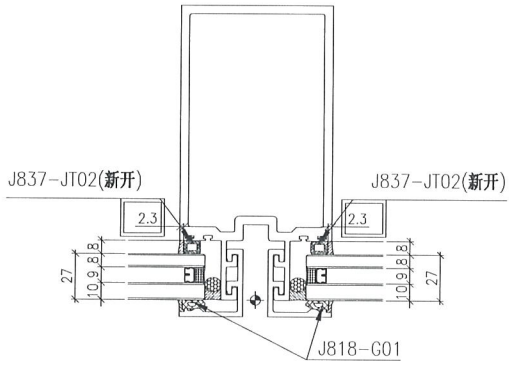


雙梗企用

注：(地盤安裝)玻璃安裝后J818-G01


(工廠安裝)：J837-JT01(新开)
J837-JT02(新开)
J837-JT04(新开)
837-CWG-S1(新开)
生窗位玉玻璃:J818-G01

J837-幕墙膠條安裝位置圖


A版 CW-JT02

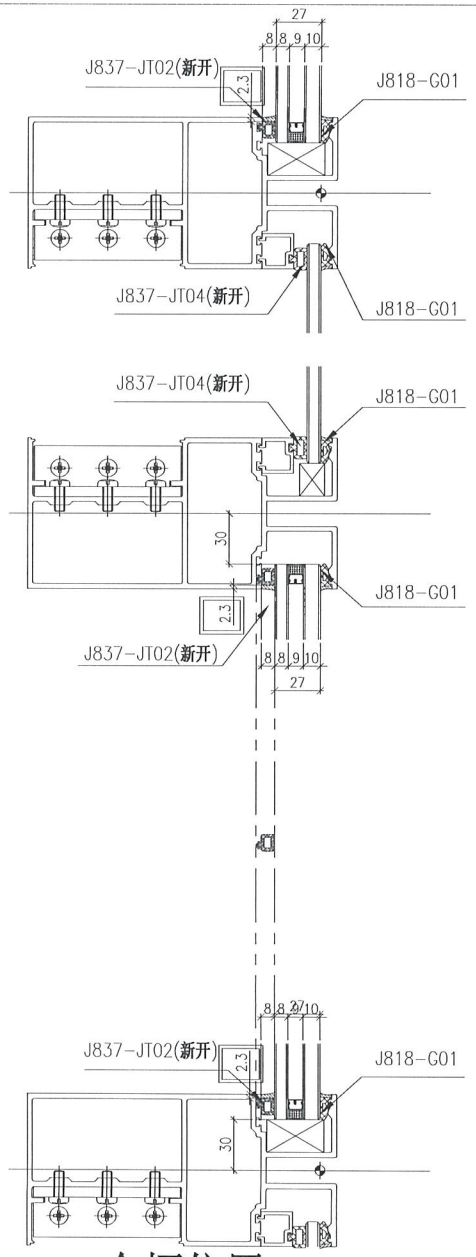

全梗位用

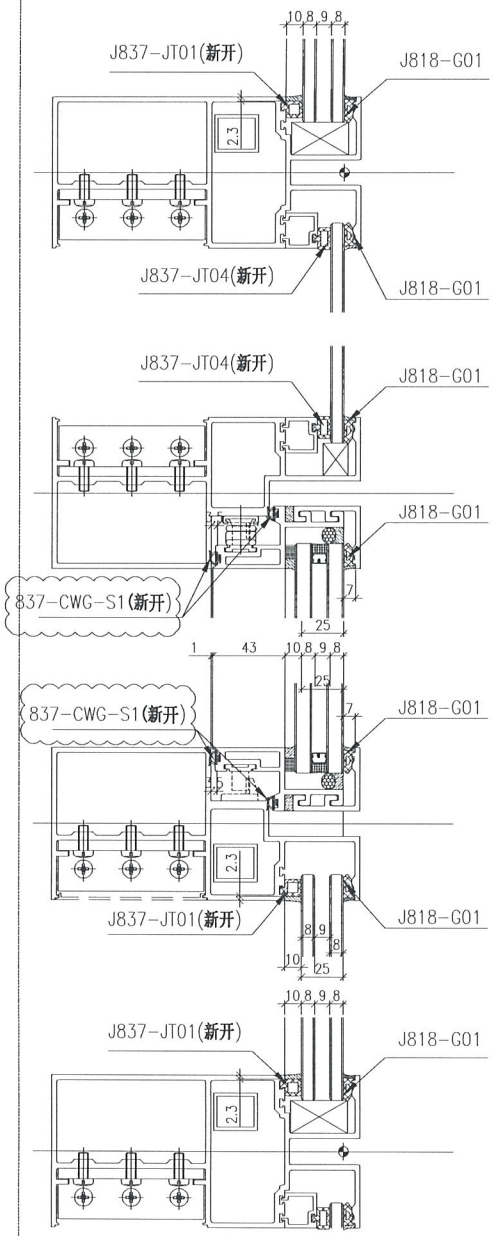

生窗位用

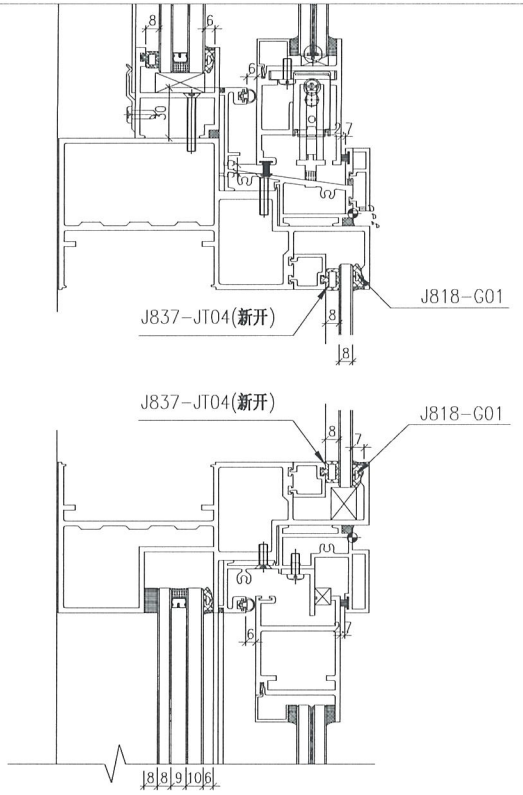

趟門位頂橫格用

注：(地盤安裝)玻璃安裝后J818-G01

(工廠安裝)：J837-JT01(新开)
J837-JT02(新开)
J837-JT04(新开)
837-CWG-S1(新开)
生窗玉位玻璃：J818-G01

美特鋁質 有限公司
MIDI Aluminium Fabricator Ltd.

工程號	J-837	地盤	觀塘裕民坊


數量	位置	樓層
35	T2CW-N-1	10F~25F, 29F~52F


新增

左靠FD門(梗窗)

*請用A3紙打印

*注意：
螺絲鑽平頭孔事宜，請留意M5及3/16"要沉頭（90° X ø10），供修螺絲后啲膠用

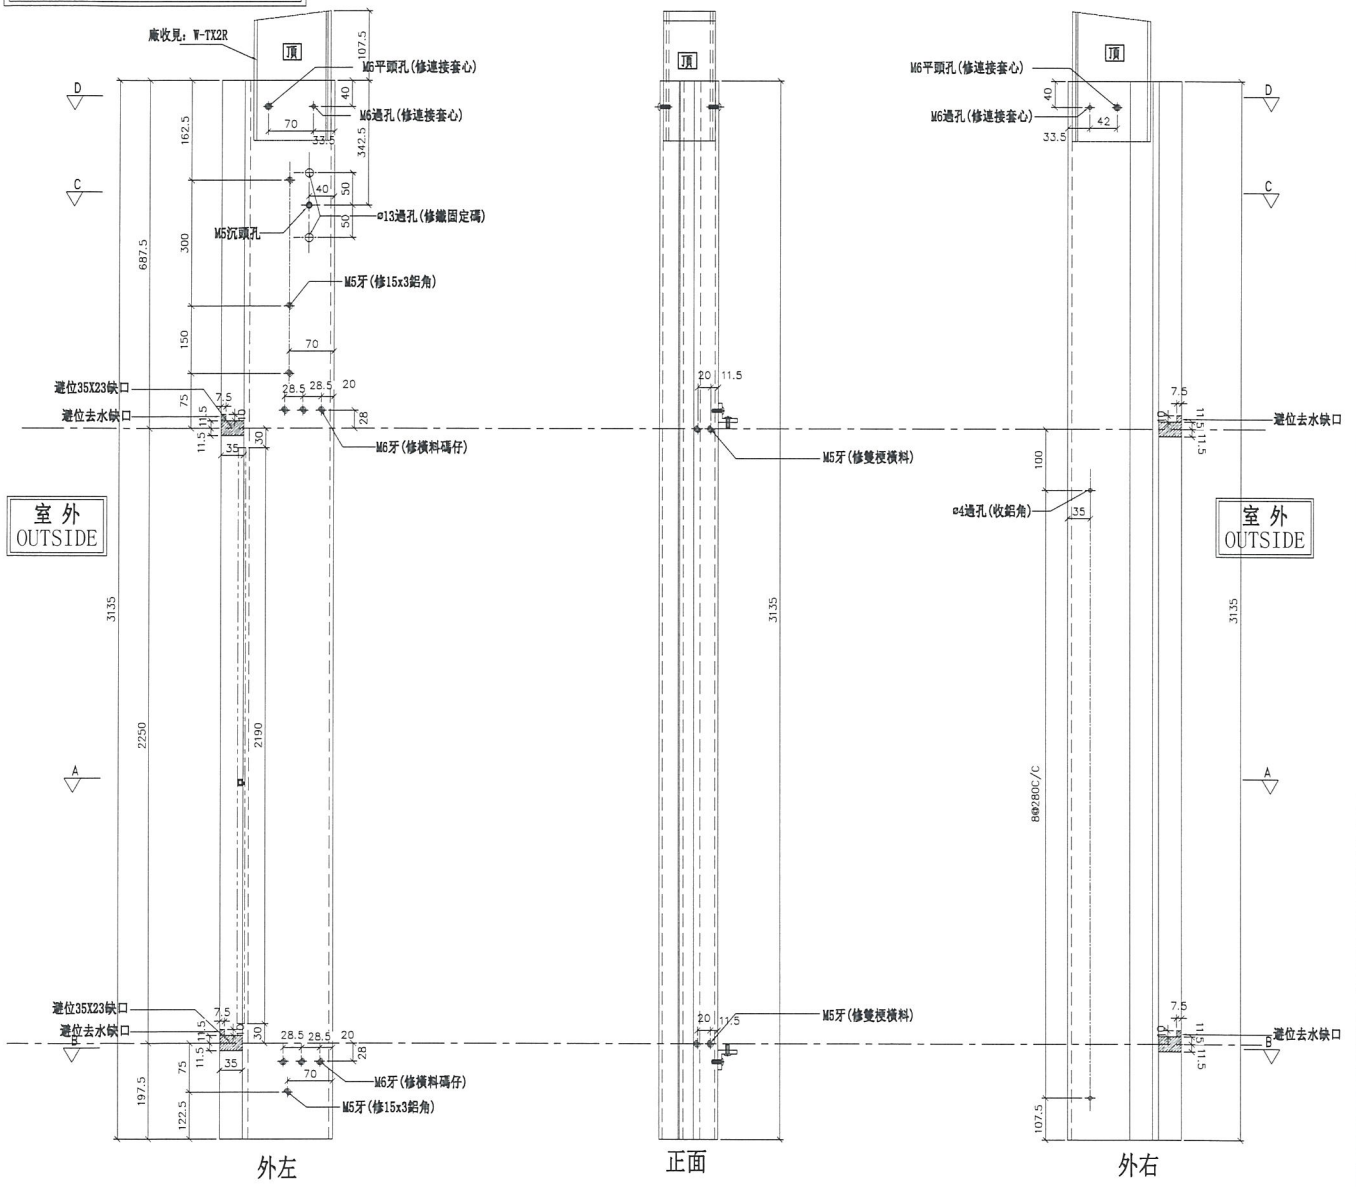

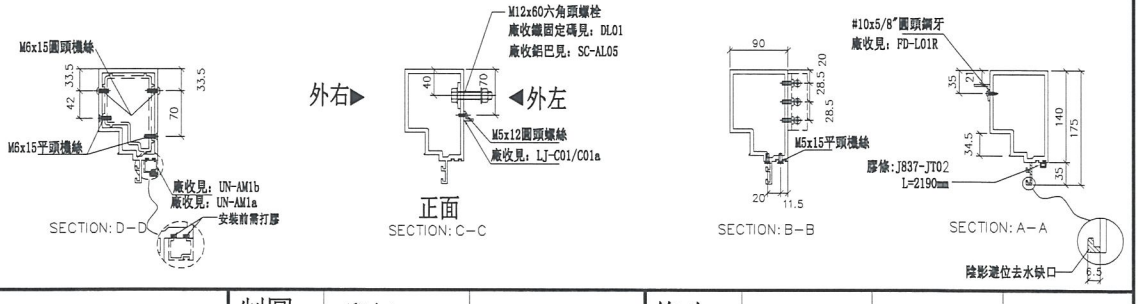

名稱	生梗企	制圖	邱紅	2019.01.22	修改			
材料	X85546	復核	謝永林	2019.01.22	日期			
顏色	EC-DG-S332054 (3塗)	批準			圖號	G-MS13		

美特鋁質 有限公司
MIDI Aluminium Fabricator Ltd.

工程號	J-837	地盤	觀塘裕民坊


左SHL右梗窗
死墻二合一用


*請用A3紙打印

新增

數量	位置	樓層
35	T2CW-H-1	10F~25F, 29F~52F
35	T2CW-F-1	10F~25F, 29F~52F
35	T2CW-C-2	10F~25F, 29F~52F
35	T2CW-B-2	10F~25F, 29F~52F
35	T2CW-A-2	10F~25F, 29F~52F
35	T2CW-A-1	10F~25F, 29F~52F
35	T2CW-M-3	10F~25F, 29F~52F
35	T2CW-M-2	10F~25F, 29F~52F
35	T2CW-L-1	10F~25F, 29F~52F
35	T2CW-H-2	10F~25F, 29F~52F

註明：此拆圖數量是從G-MS02挑出

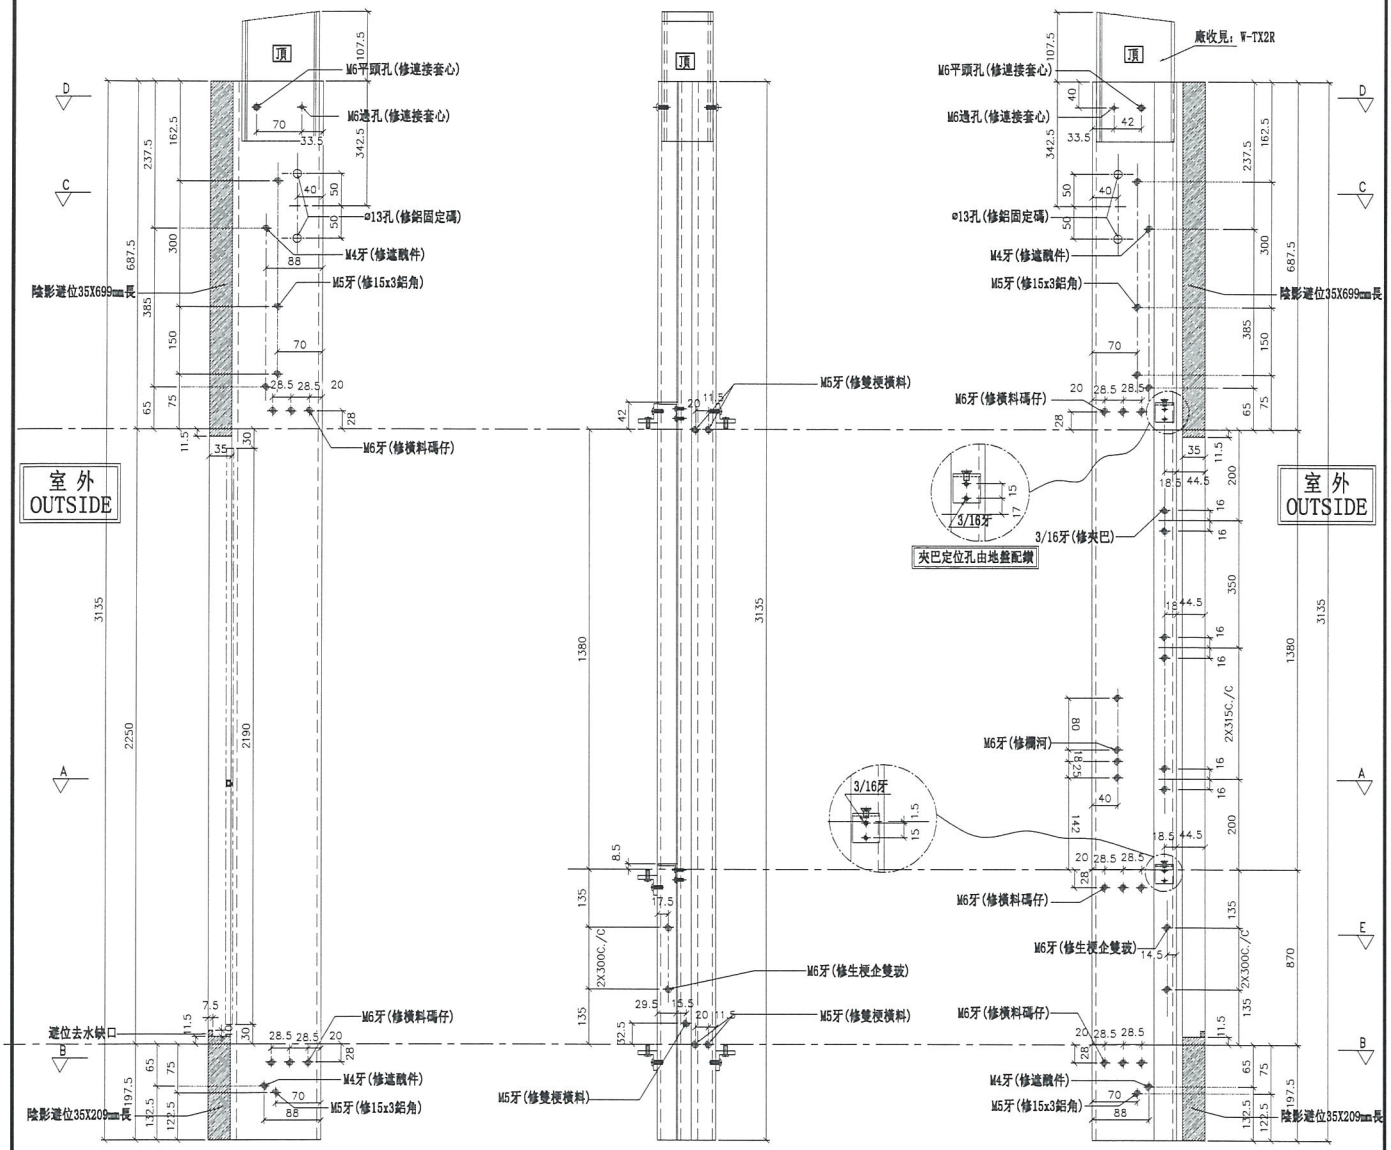

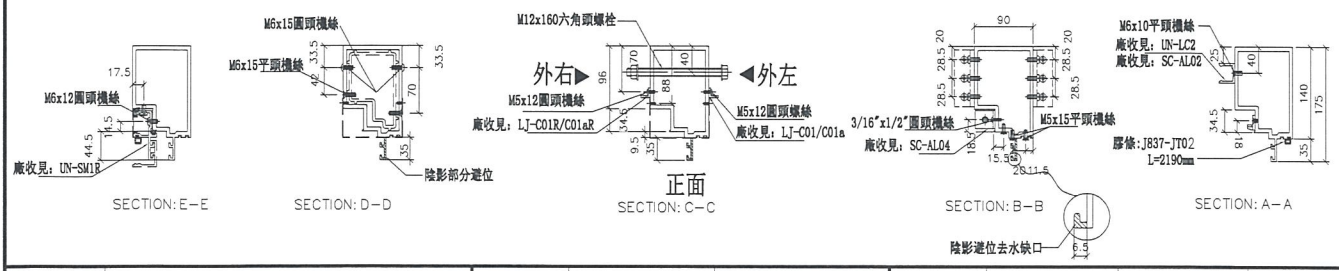

名稱	生梗企	制圖	邱紅	2019.01.22	修改			
材料	X85546	復核	謝永林	2019.01.22	日期			
顏色	EC-DG-S332054 (3塗)	批準			圖號	G-MS20		

美特鋁質 有限公司
MIDI Aluminium Fabricator Ltd.

工程號	J-837	地盤	觀塘裕民坊


數量	位置	樓層
35	T2CW-L-2	10F~25F, 29F~52F


左SHR右SHL
死墻二合一用

*請用A3紙打印

新增

註明：此拆圖數量是從G-MS04挑出

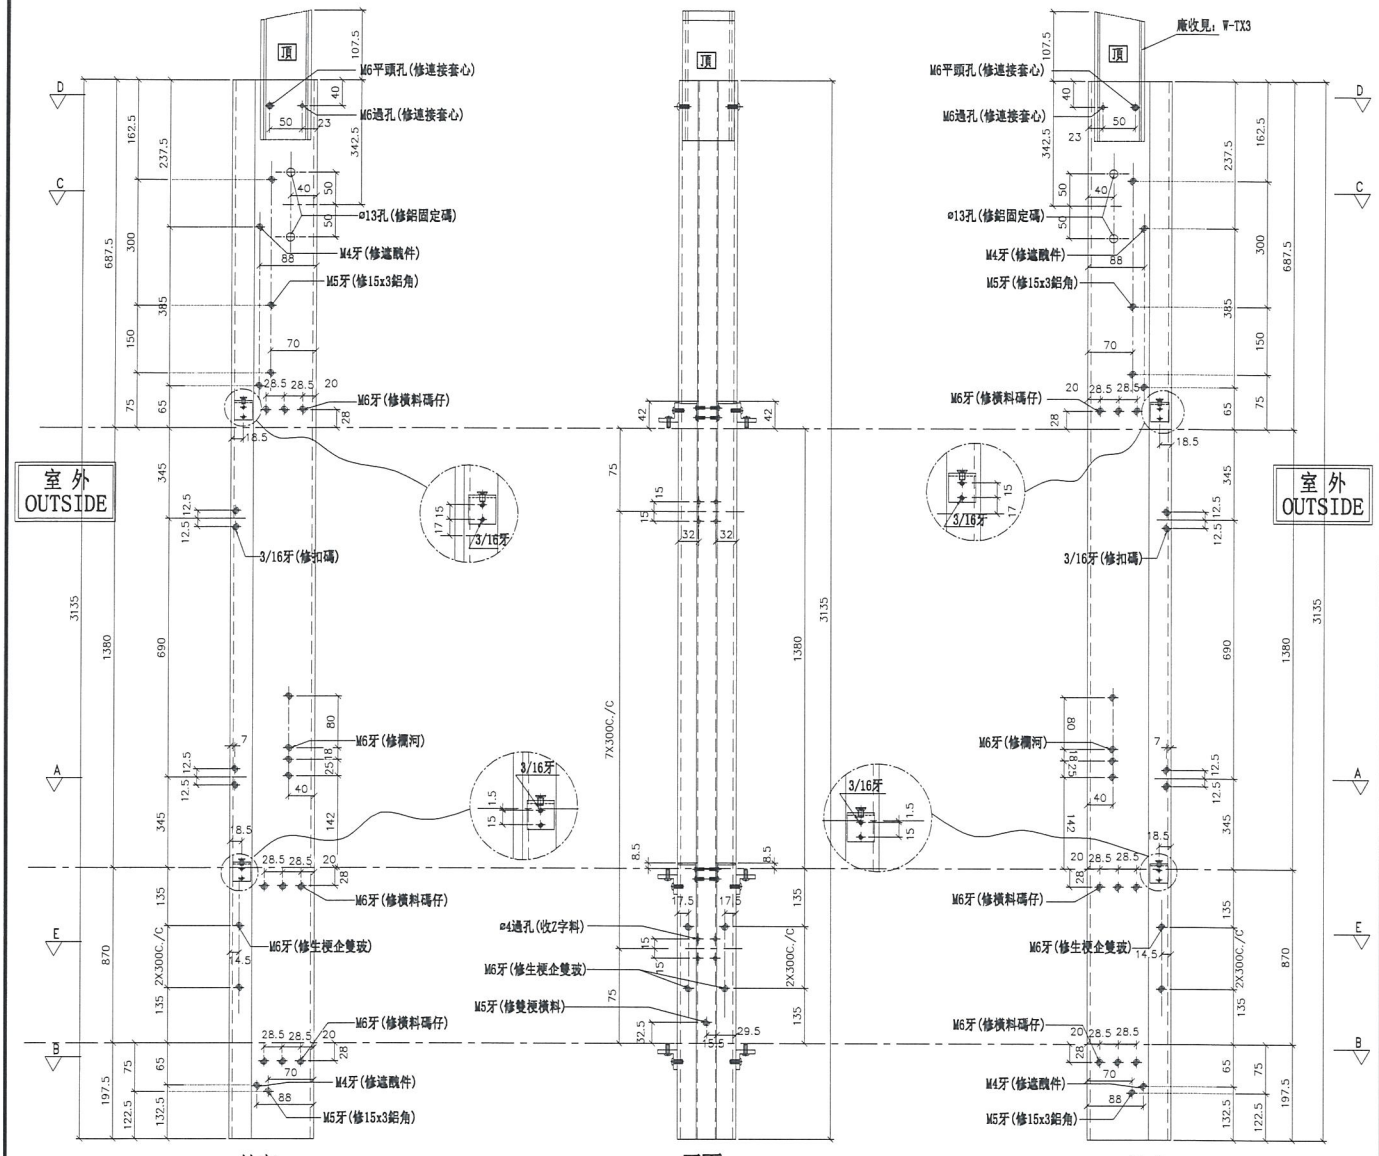

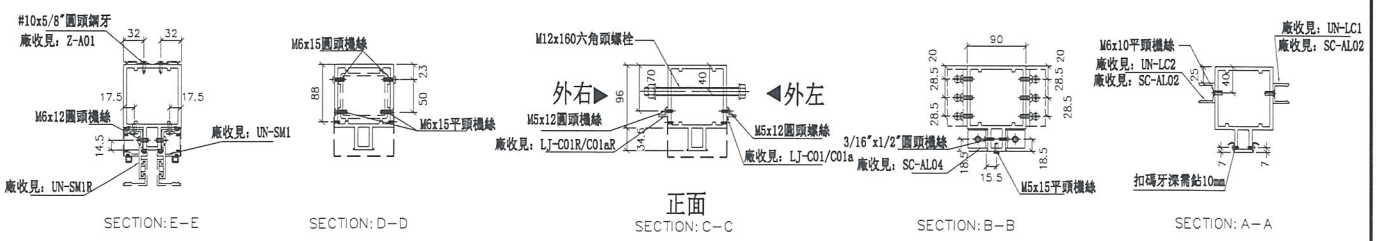

名稱	雙生企1	制圖	邱紅	2019.01.22	修改			
材料	X85550	復核	謝永林	2019.01.22	日期			
顏色	EC-DG-S332054 (3塗)	批準			圖號	G-MS21		

美特鋁質 有限公司
MIDI Aluminium Fabricator Ltd.

工程號	J-837	地盤	觀塘裕民坊

左梗窗右SHR
死墻二合一用


*請用A3紙打印


新增

數量	位置	樓層
35	T2CW-H-1	10F~25F, 29F~52F
35	T2CW-G-2	10F~25F, 29F~52F
35	T2CW-E-2	10F~25F, 29F~52F
35	T2CW-C-2	10F~25F, 29F~52F
35	T2CW-B-2	10F~25F, 29F~52F
35	T2CW-B-1	10F~25F, 29F~52F

註明：此拆圖數量是從G-MS05挑出

35	T2CW-A-1	10F~25F, 29F~52F
35	T2CW-N-2	10F~25F, 29F~52F
70	T2CW-M-3	10F~25F, 29F~52F
35	T2CW-M-2	10F~25F, 29F~52F
35	T2CW-K-2	10F~25F, 29F~52F
35	T2CW-J-1	10F~25F, 29F~52F
35	T2CW-H-2	10F~25F, 29F~52F

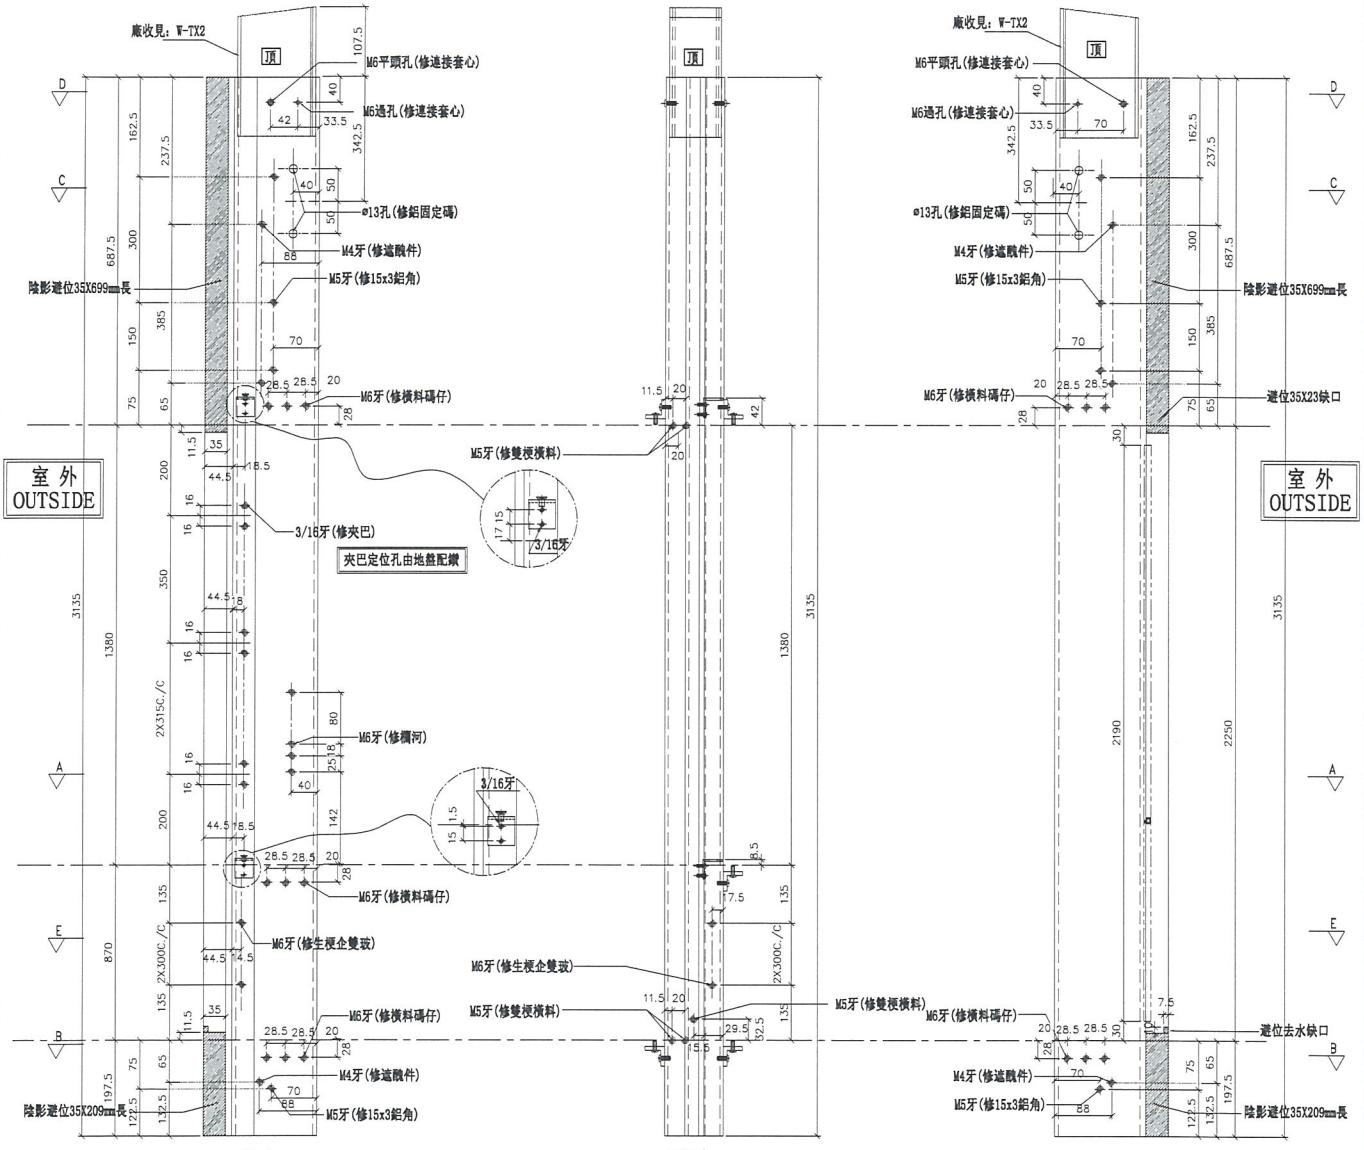


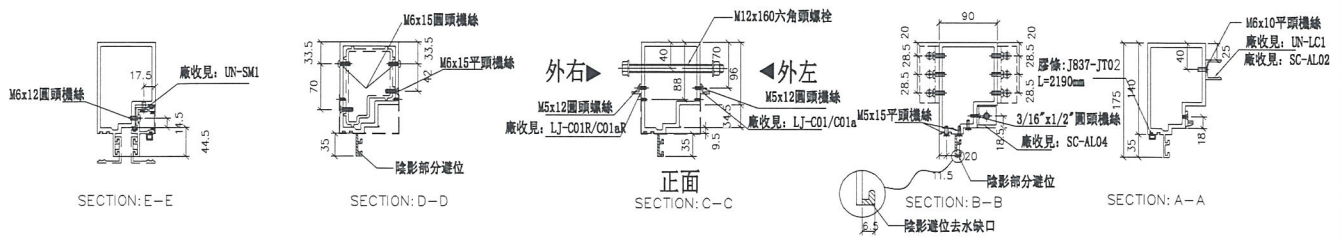


名稱	生梗企	制圖	邱紅	2019.01.22	修改			
材料	X85546	復核	謝永林	2019.01.22	日期			
顏色	EC-DG-S332054 (3塗)	批準			圖號	G-MS22		


數據表參見：UN-E201-1


新增

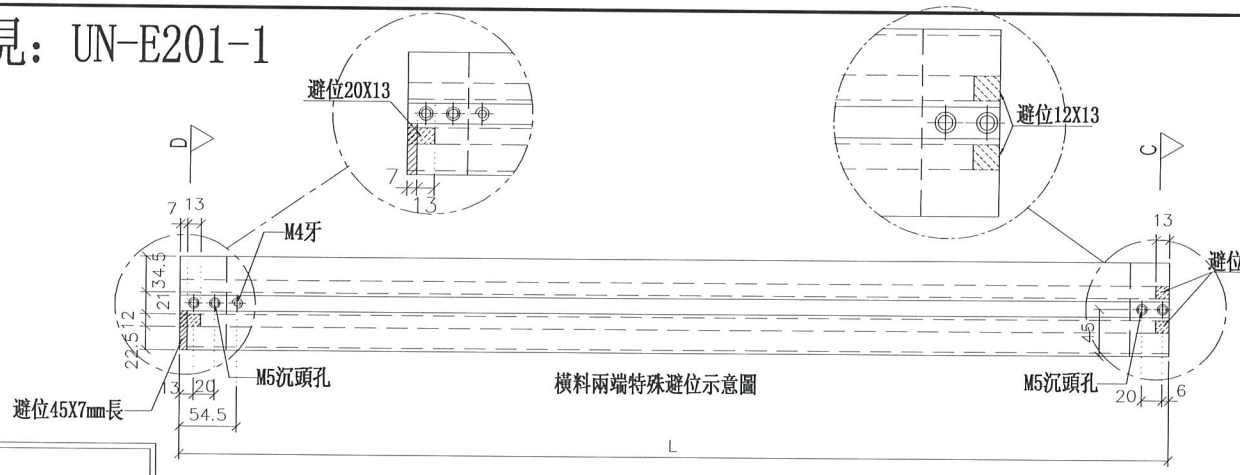


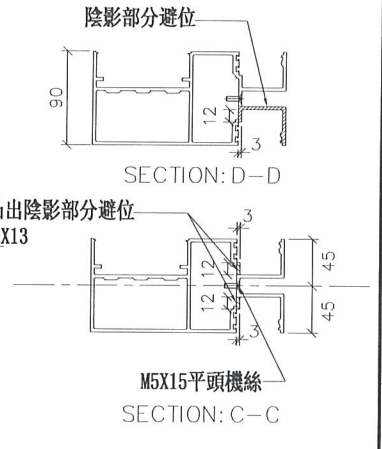


*注意:
螺絲鑽平頭孔事宜，請留意M5及3/16"要沉頭（90° X ⌀10），供修螺絲后唧膠用

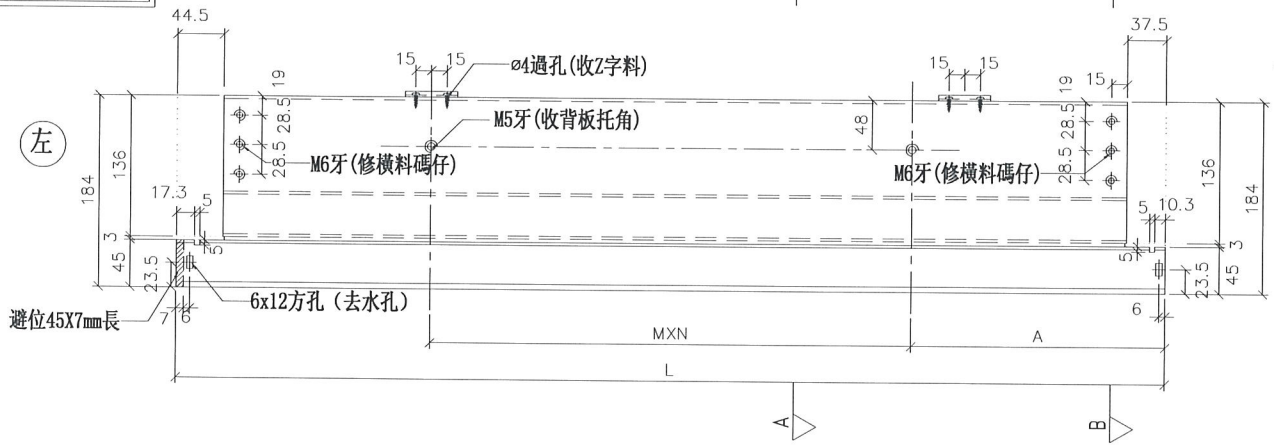

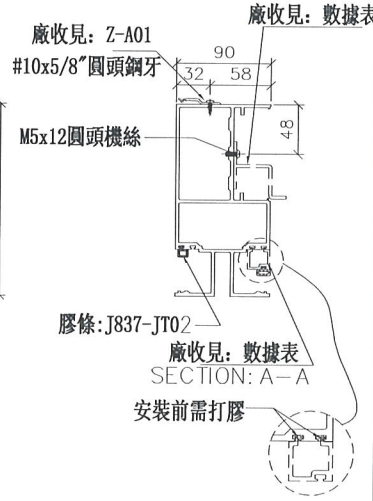

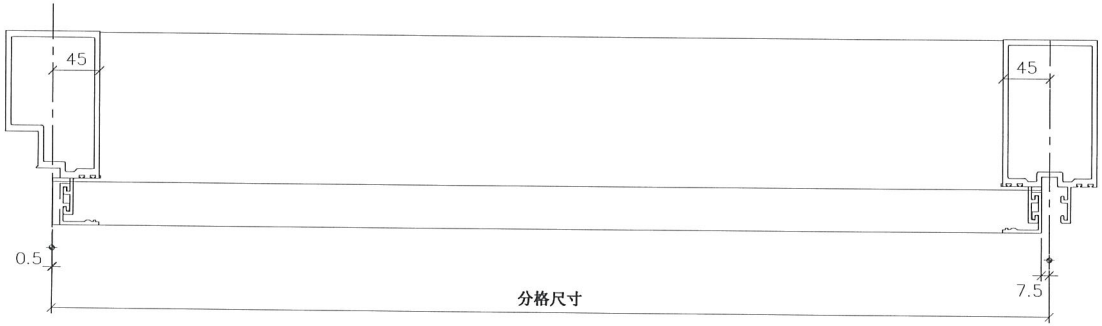

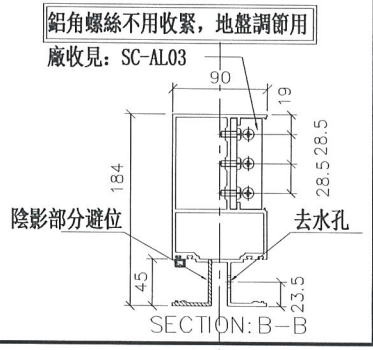

美特鋁質 有限公司 MIDI Aluminium Fabricator Ltd.			
工程號	J-837	地盤	觀塘裕民坊

名稱	雙梗橫料（外凸）	制圖	邱紅
材料	X85552	復核	謝永林
顏色	EC-DG-S332054（3塗）	批準	

修改	日期	圖號
		UN-E201
01.22	2019.01.25	

拆圖參見：UN-E201

新增

美特鋁質 有限公司
MIDI Aluminium Fabricator Ltd.

工程號	J-837	地盤	觀塘裕民坊

物料編號	L	數量	M	X	N	A	分格尺寸	使用位置	廠收背板托角編號	廠收單玻插線編號	樓層
UN-E201	1517	27	300	X	4	155	1525	T2CW-H-1	UN-HT201	UN-EH201a	11F~16F,18F~22F,25F,29F,31F~36F,38F~42F,45F~48F,50F~51F
UN-E204	1109.5	27	300	X	3	101.25	1117.5	T2CW-F-1	UN-HT204	UN-EH204a	11F~16F,18F~22F,25F,29F,31F~36F,38F~42F,45F~48F,50F~51F
UN-E206	1372	27	250	X	4	182.5	1380	T2CW-C-2	UN-HT206	UN-EH206a	11F~16F,18F~22F,25F,29F,31F~36F,38F~42F,45F~48F,50F~51F
UN-E208	1134.5	27	300	X	3	113.75	1142.5	T2CW-B-2	UN-HT208	UN-EH208a	11F~16F,18F~22F,25F,29F,31F~36F,38F~42F,45F~48F,50F~51F
UN-E211	1727	27	300	X	5	110	1735	T2CW-A-2	UN-HT211	UN-EH211a	11F~16F,18F~22F,25F,29F,31F~36F,38F~42F,45F~48F,50F~51F
UN-E212	1517	27	300	X	4	155	1525	T2CW-A-1	UN-HT212	UN-EH212a	11F~16F,18F~22F,25F,29F,31F~36F,38F~42F,45F~48F,50F~51F
UN-E218	1517	27	300	X	4	155	1525	T2CW-M-2	UN-HT218	UN-EH218a	11F~16F,18F~22F,25F,29F,31F~36F,38F~42F,45F~48F,50F~51F
UN-E220	1302	27	250	X	4	147.5	1310	T2CW-L-1	UN-HT220	UN-EH220a	11F~16F,18F~22F,25F,29F,31F~36F,38F~42F,45F~48F,50F~51F


修改			
日期			
圖號			UN-E201-1


制圖	邱紅	2019.01.22
復核	謝永林	2019.01.25
批準		


名稱	雙梗橫料（外凸）
材料	X85552
顏色	EC-DG-S332054（3塗）


數據表參見：UN-E201(D)-1


*注意:
螺絲鑽平頭孔事宜，請留意M5及3/16"要沉頭（90° X ø10），供修螺絲后唧膠用

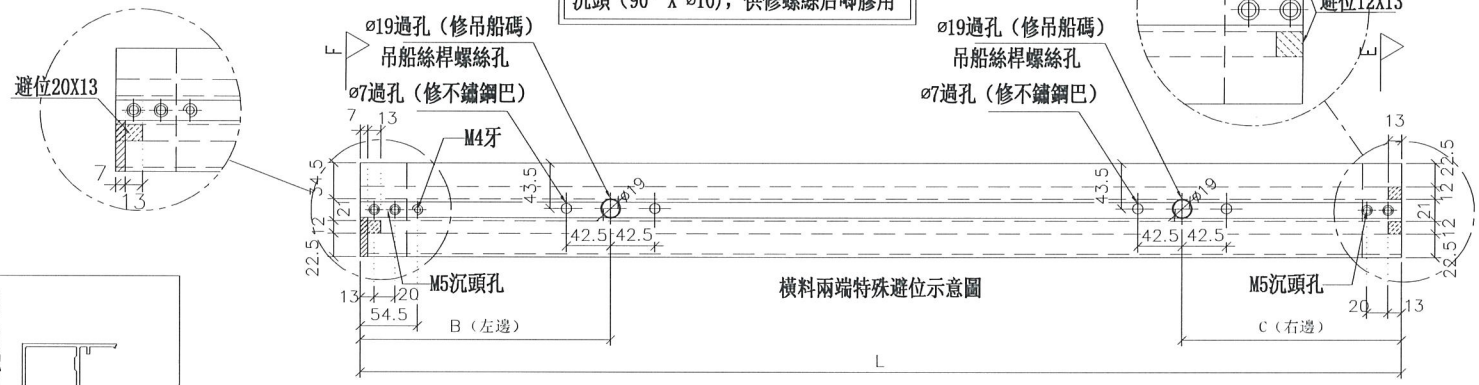

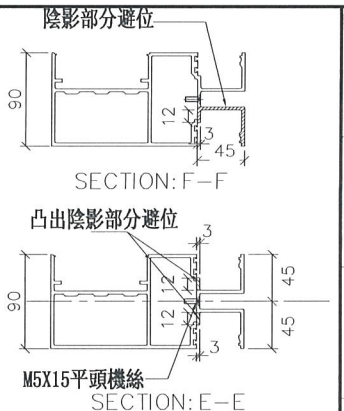


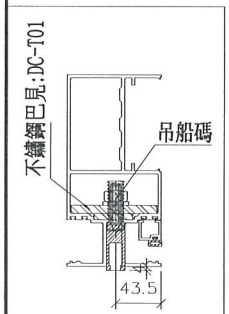


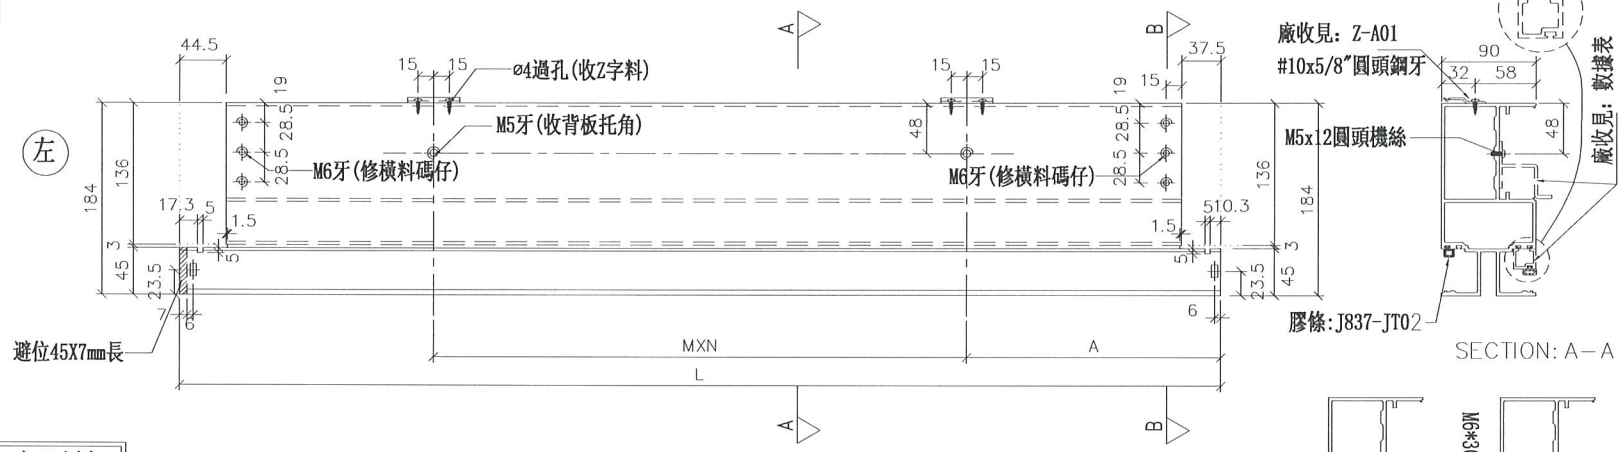


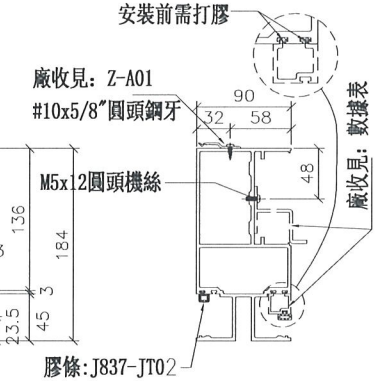

新增

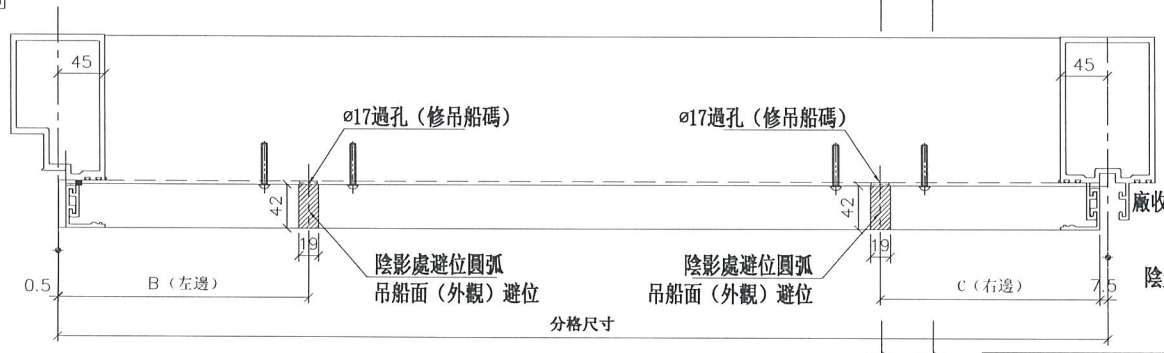

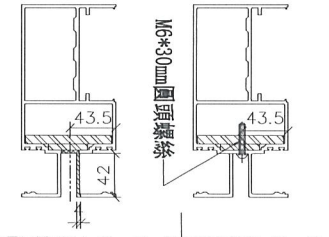

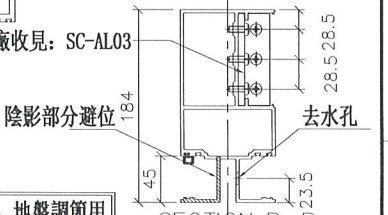

鋁角螺絲不用收緊，地盤調節用

名稱	雙梗橫料（外凸）
材料	X85552
顏色	EC-DG-S332054（3塗）

制圖	邱紅	2019.01.22
復核	謝永林	2019.01.25
批準		

修改	日期	圖號
		UN-E201(D)

工程號	J-837	地盤	觀塘裕民坊

美特鋁質 有限公司
MIDI Aluminium Fabricator Ltd.

拆圖參見：UN-E201(D)

新增

請注意：物料編號(D)後綴位需加上樓層
例如：UN-E201(D)10F

物料編號	L	數量	M	X	N	A	分格尺寸	B（左邊）	C（右邊）	使用位置	廠收背板托角編號	廠收單玻插線編號	樓層
UN-E201(D)	1517	8	300	X	4	155	1525	194.5	無	T2CW-H-1	UN-HT201	UN-EH201a	10F,17F,23F,30F,37F,43F,49F,52F
UN-E204(D)	1109.5	8	300	X	3	101.25	1117.5	194.5	無	T2CW-F-1	UN-HT204	UN-EH204a	10F,17F,23F,30F,37F,43F,49F,52F
UN-E206(D)	1372	8	250	X	4	182.5	1380	194.5	無	T2CW-C-2	UN-HT206	UN-EH206a	10F,17F,23F,30F,37F,43F,49F,52F
UN-E208(D)	1134.5	8	300	X	3	113.75	1142.5	194.5	無	T2CW-B-2	UN-HT208	UN-EH208a	10F,17F,23F,30F,37F,43F,49F,52F
UN-E211(D)	1727	8	300	X	5	110	1735	194.5	187.5	T2CW-A-2	UN-HT211	UN-EH211a	10F,17F,23F,30F,37F,43F,49F,52F
UN-E212(D)	1517	8	300	X	4	155	1525	194.5	無	T2CW-A-1	UN-HT212	UN-EH212a	10F,17F,23F,30F,37F,43F,49F,52F
UN-E218(D)	1517	8	300	X	4	155	1525	194.5	187.5	T2CW-M-2	UN-HT218	UN-EH218a	10F,17F,23F,30F,37F,43F,49F,52F
UN-E220(D)	1302	8	250	X	4	147.5	1310	無	187.5	T2CW-L-1	UN-HT220	UN-EH220a	10F,17F,23F,30F,37F,43F,49F,52F

美特鋁質 有限公司
MIDI Aluminium Fabricator Ltd.


工程號	J-837	地盤	觀塘裕民坊

名稱	雙梗橫料（外凸）
材料	X85552
顏色	EC-DG-S332054（3塗）

制圖	邱紅	2019.01.22	修改			
復核	謝永林	2019.01.25	日期			
批準			圖號	UN-E201(D)-1		

數據表參見：UN-E201a-1

新增

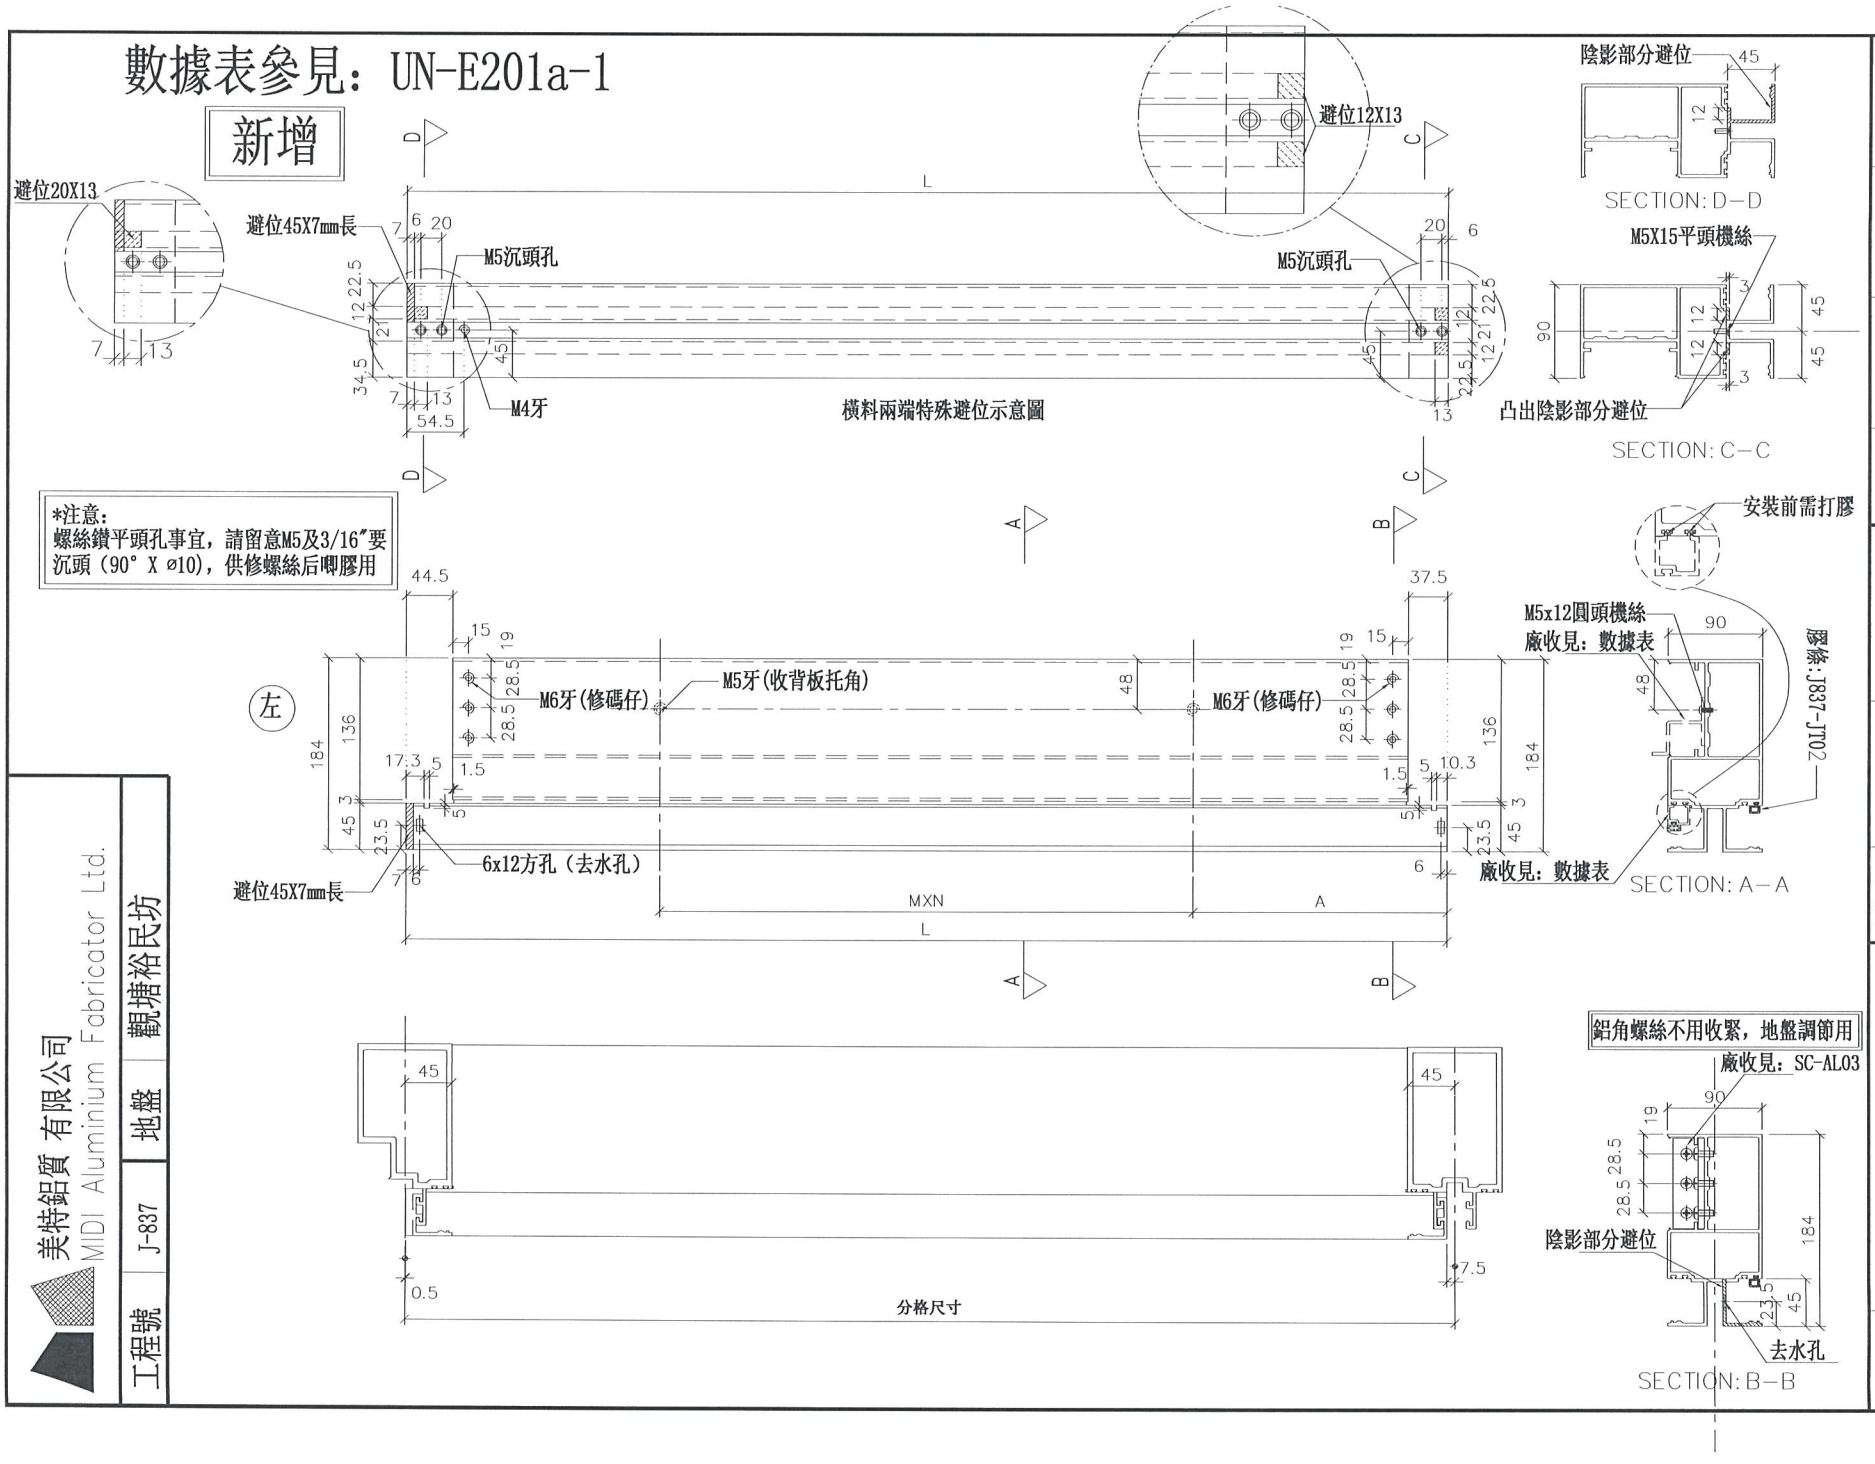

美特鋁質 有限公司 MIDI Aluminium Fabricator Ltd.		
工程號	J-837	地盤 觀塘裕民坊

修改	日期	圖號
		UN-E201a
制圖	邱紅	2019.01.22
復核	謝永林	2019.01.25
批準		

名稱	雙梗橫料（外凸）
材料	X85552
顏色	EC-DG-S332054 (3塗)

拆圖參見：UN-E201a

新增

美特鋁質 有限公司
MIDI Aluminium Fabricator Ltd.

工程號	J-837	地盤	觀塘裕民坊

物料編號	L	數量	M	X	N	A	分格尺寸	使用位置	廠收背板托角編號	廠收單玻插線編號	樓層
UN-E201a	1517	35	300	X	4	155	1525	T2CW-H-1	UN-HT201a	UN-EH201	10F~25F,29F~52F
UN-E204a	1109.5	35	300	X	3	101.25	1117.5	T2CW-F-1	UN-HT204a	UN-EH204	10F~25F,29F~52F
UN-E206a	1372	35	250	X	4	182.5	1380	T2CW-C-2	UN-HT206a	UN-EH206	10F~25F,29F~52F
UN-E208a	1134.5	35	300	X	3	113.75	1142.5	T2CW-B-2	UN-HT208a	UN-EH208	10F~25F,29F~52F
UN-E211a	1727	35	300	X	5	110	1735	T2CW-A-2	UN-HT211a	UN-EH211	10F~25F,29F~52F
UN-E212a	1517	35	300	X	4	155	1525	T2CW-A-1	UN-HT212a	UN-EH212	10F~25F,29F~52F
UN-E218a	1517	35	300	X	4	155	1525	T2CW-M-2	UN-HT218a	UN-EH218	10F~25F,29F~52F
UN-E220a	1302	35	250	X	4	147.5	1310	T2CW-L-1	UN-HT220a	UN-EH220	10F~25F,29F~52F


名稱	雙梗橫料（外凸）
材料	X85552
顏色	EC-DG-S332054（3塗）

制圖	邱紅	2019.01.22
復核	謝永林	2019.01.25
批準		

修改			
日期			
圖號	UN-E201a-1		

數據表參見：UN-E202R-1

新增

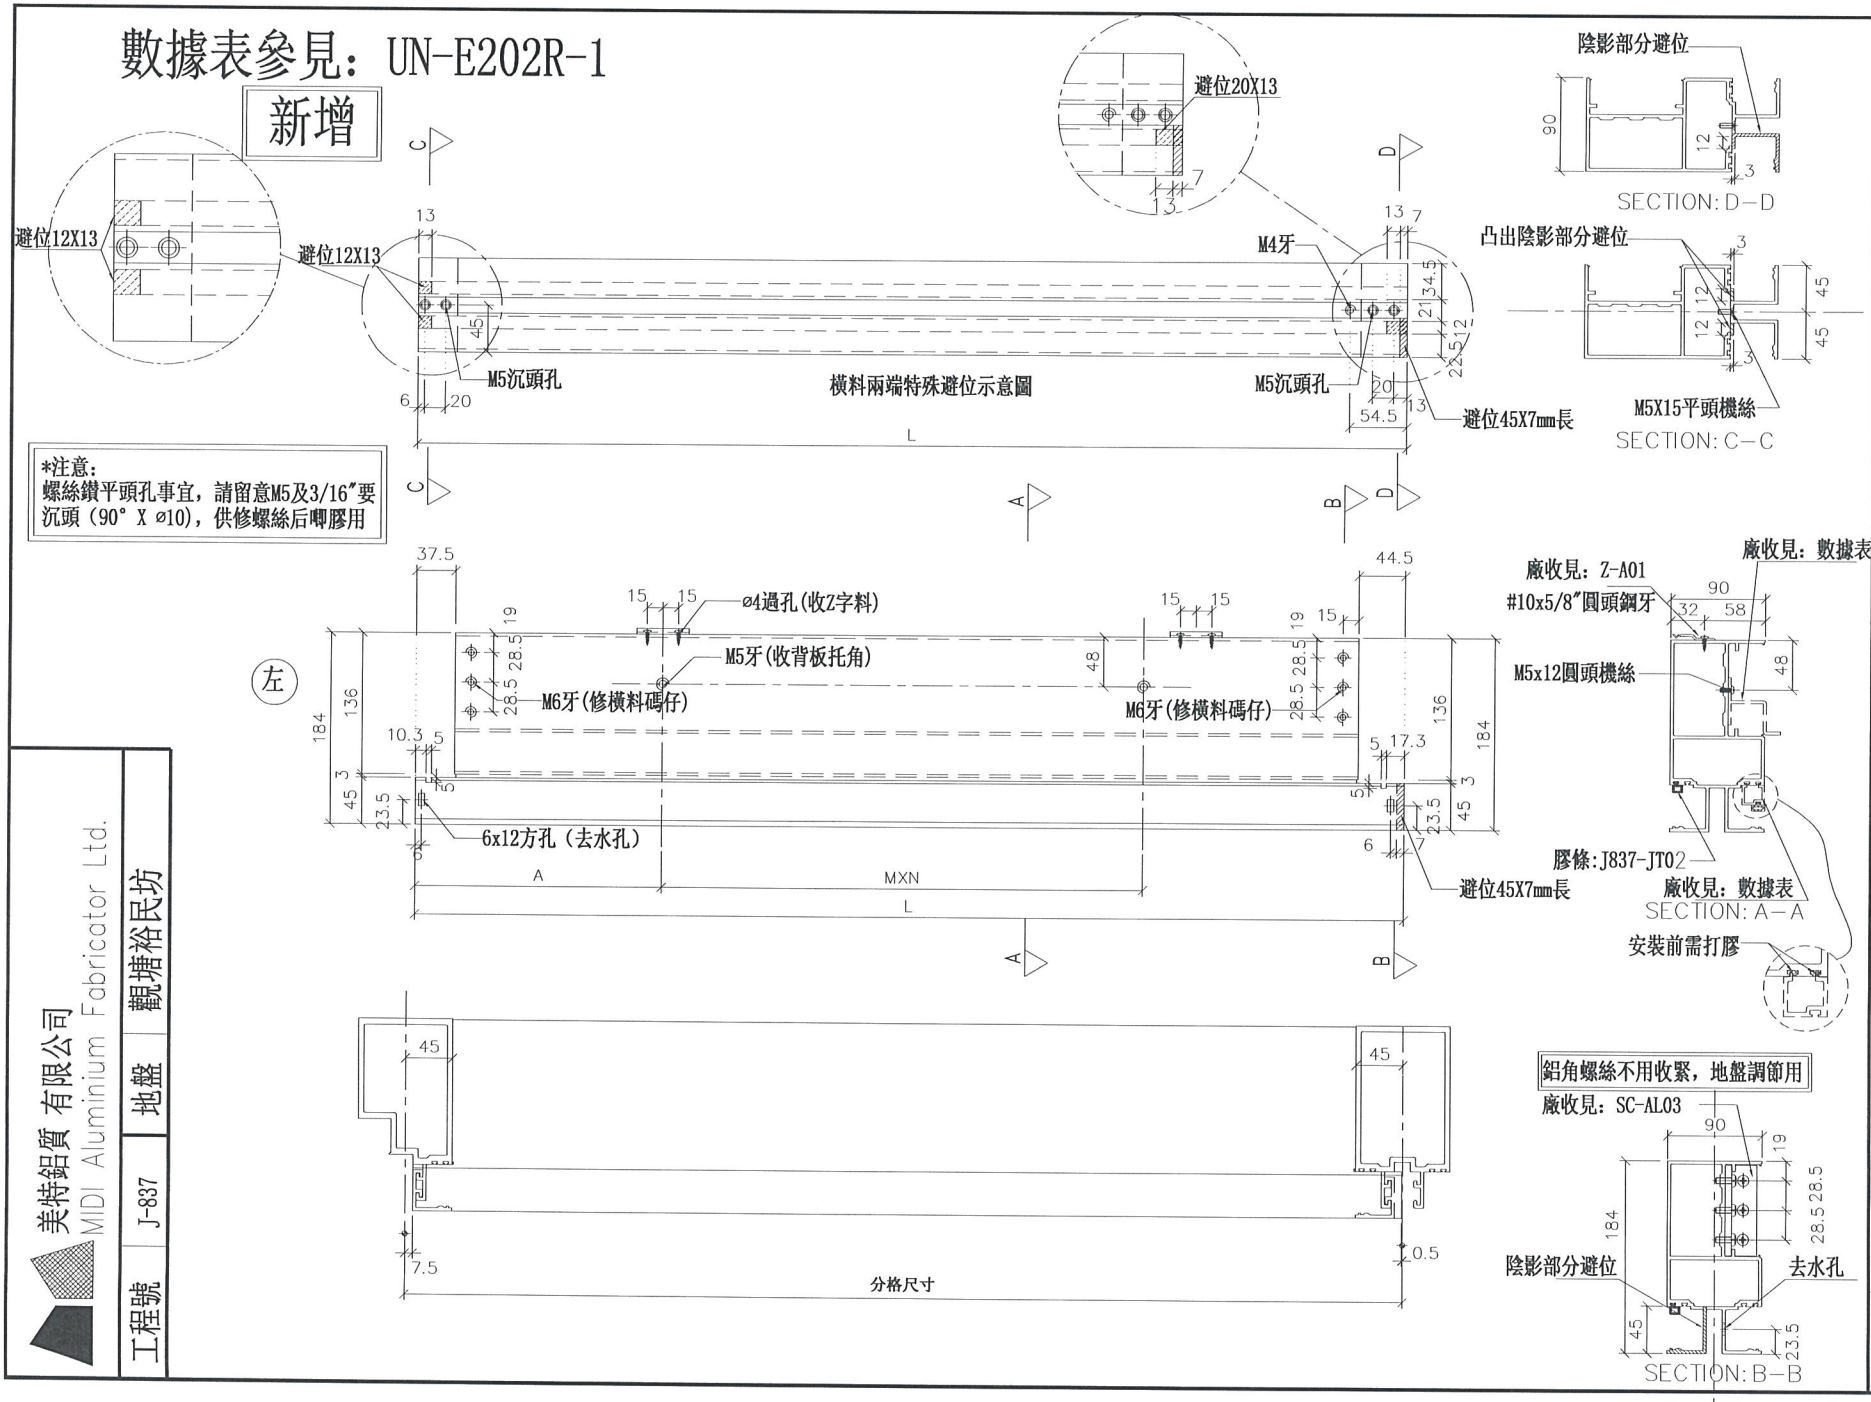

工程號	J-837	地盤	觀塘裕民坊

美特鋁質 有限公司
MDI Aluminium Fabricator Ltd.

修改	日期	圖號
		UN-E202R

制圖	邱紅	2019.01.22
復核	謝永林	2019.01.25
批準		

名稱	雙梗橫料（外凸）
材料	X85552
顏色	EC-DG-S332054（3塗）

拆圖參見：UN-E202R

新增

物料編號	L	數量	M	X	N	A	分格尺寸	使用位置	廠收背板托角編號	廠收單玻插線編號	樓層
UN-E202R	1517	27	300	X	4	155	1525	T2CW-H-1	UN-HT202	UN-EH202a	11F~16F,18F~22F,25F,29F,31F~36F,38F~42F,45F~48F,50F~51F
UN-E203R	1109.5	27	300	X	3	101.25	1117.5	T2CW-G-2	UN-HT203	UN-EH203a	11F~16F,18F~22F,25F,29F,31F~36F,38F~42F,45F~48F,50F~51F
UN-E205R	1109.5	27	300	X	3	101.25	1117.5	T2CW-E-2	UN-HT205	UN-EH205a	11F~16F,18F~22F,25F,29F,31F~36F,38F~42F,45F~48F,50F~51F
UN-E207R	1372	27	250	X	4	182.5	1380	T2CW-C-2	UN-HT207	UN-EH207a	11F~16F,18F~22F,25F,29F,31F~36F,38F~42F,45F~48F,50F~51F
UN-E209R	1517	27	300	X	4	155	1525	T2CW-B-2	UN-HT209	UN-EH209a	11F~16F,18F~22F,25F,29F,31F~36F,38F~42F,45F~48F,50F~51F
UN-E210R	1727	27	300	X	5	110	1735	T2CW-B-1	UN-HT210	UN-EH210a	11F~16F,18F~22F,25F,29F,31F~36F,38F~42F,45F~48F,50F~51F
UN-E213R	1134.5	27	300	X	3	113.75	1142.5	T2CW-A-1	UN-HT213	UN-EH213a	11F~16F,18F~22F,25F,29F,31F~36F,38F~42F,45F~48F,50F~51F
UN-E215R	1109.5	27	300	X	3	101.25	1117.5	T2CW-N-2	UN-HT215	UN-EH215a	11F~16F,18F~22F,25F,29F,31F~36F,38F~42F,45F~48F,50F~51F
UN-E216R	1177	27	300	X	3	135	1185	T2CW-M-3	UN-HT216	UN-EH216a	11F~16F,18F~22F,25F,29F,31F~36F,38F~42F,45F~48F,50F~51F
UN-E219R	1134.5	27	300	X	3	113.75	1142.5	T2CW-M-2	UN-HT219	UN-EH219a	11F~16F,18F~22F,25F,29F,31F~36F,38F~42F,45F~48F,50F~51F
UN-E221R	1577	27	300	X	4	185	1585	T2CW-K-2	UN-HT221	UN-EH221a	11F~16F,18F~22F,25F,29F,31F~36F,38F~42F,45F~48F,50F~51F
UN-E222R	1034.5	27	250	X	3	138.75	1042.5	T2CW-J-1	UN-HT222	UN-EH222a	11F~16F,18F~22F,25F,29F,31F~36F,38F~42F,45F~48F,50F~51F

美特鋁質 有限公司
MIDI Aluminium Fabricator Ltd.


工程號	J-837
地盤	觀塘裕民坊

修改		
日期	2019.01.22	2019.01.25
圖號	UN-E202R-1	
制圖	邱紅	
復核	謝永林	
批準		
名稱	雙梗橫料（外凸）	
材料	X65552	
顏色	EC-DG-S332054（3塗）	


數據表參見：UN-E202R(D)-1

新增


*注意：
螺絲鑽平頭孔事宜，請留意M5及3/16"要沉頭（90° X ø10），供修螺絲后唧膠用

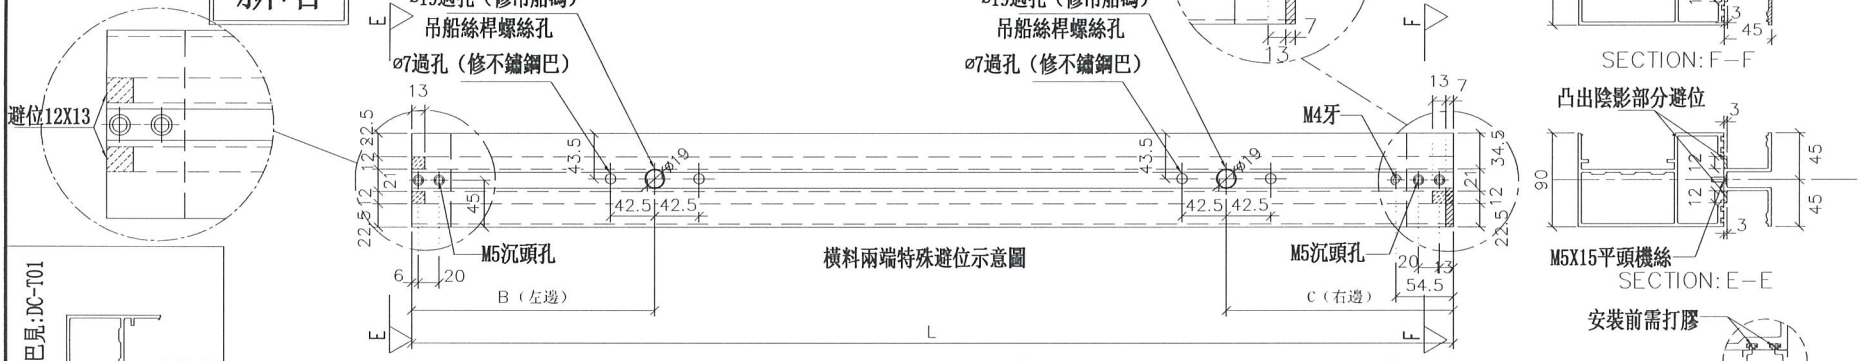


橫料兩端特殊避位示意圖

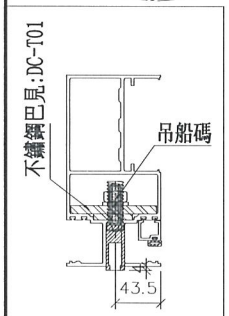



吊船碼安裝示意圖

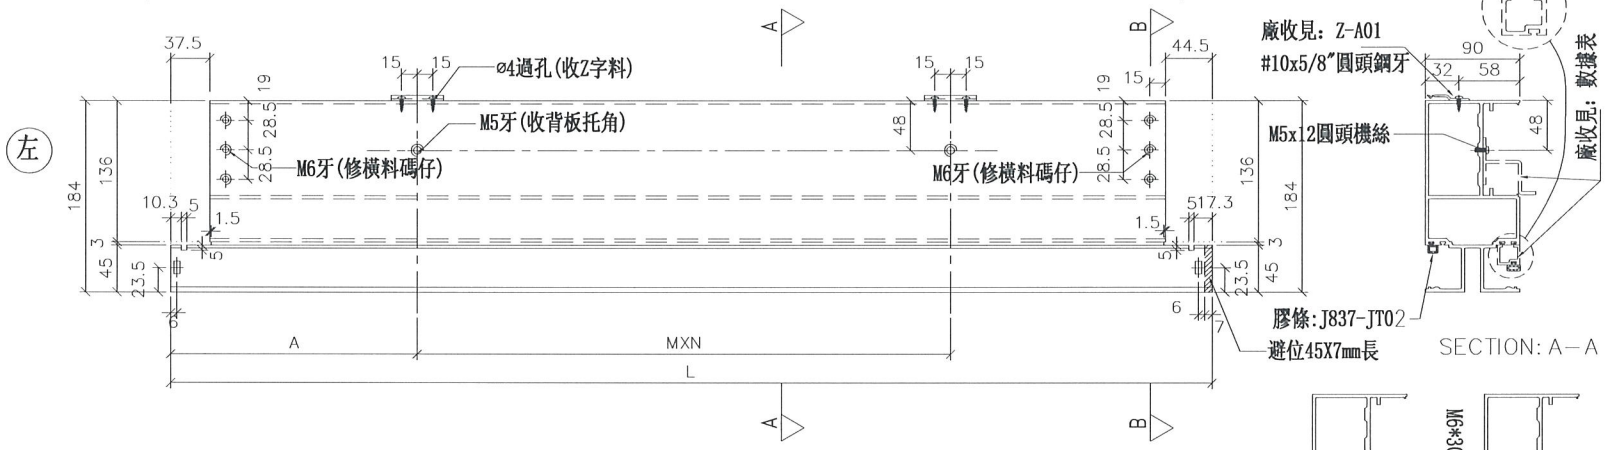


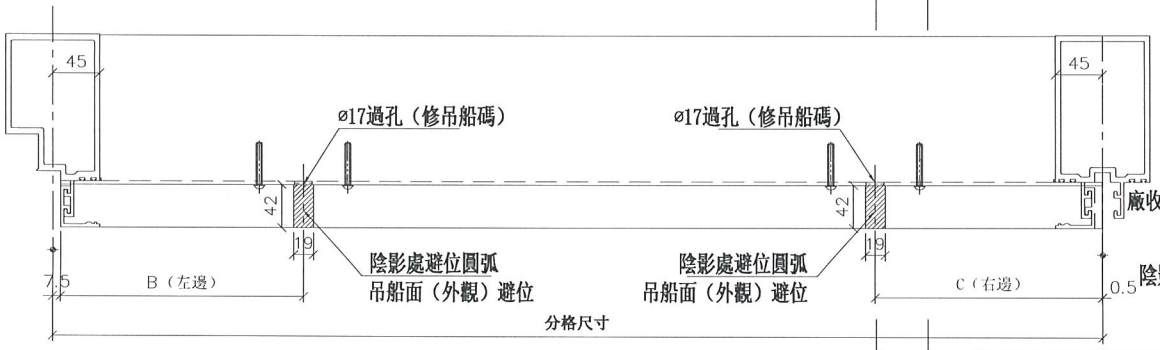


鋁角螺絲不用收緊，地盤調節用

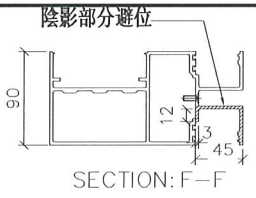

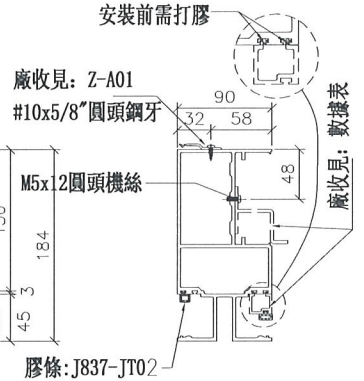

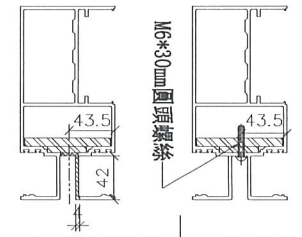

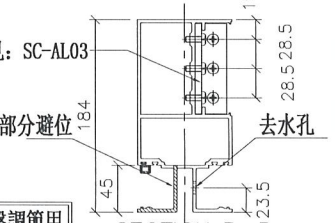

美特鋁質 有限公司 MIDI Aluminium Fabricator Ltd.			
工程號	J-837	地盤	觀塘裕民坊

				修改	
制圖	邱紅	2019.01.22		日期	
復核	謝永林	2019.01.25		圖號	UN-E202R(D)
批準					
名稱	雙梗橫料（外凸）				
材料	X85552				
顏色	EC-DG-S332054 (3塗)				

拆圖參見：UN-E202R(D)

新增

請注意：物料編號(D)後綴位需加上樓層
例如：UN-E202R(D)10F

物料編號	L	數量	M	X	N	EQ	分格尺寸	B（左邊）	C（右邊）	使用位置	廠收背板托角編號	廠收單玻插線編號	樓層
UN-E202R(D)	1517	8	300	X	4	155	1525	無	194.5	T2CW-H-1	UN-HT202	UN-EH202aR	10F,17F,23F,30F,37F,43F,49F,52F
UN-E203R(D)	1109.5	8	300	X	3	101.25	1117.5	無	194.5	T2CW-G-2	UN-HT203	UN-EH203aR	10F,17F,23F,30F,37F,43F,49F,52F
UN-E205R(D)	1109.5	8	300	X	3	101.25	1117.5	無	194.5	T2CW-E-2	UN-HT205	UN-EH205aR	10F,17F,23F,30F,37F,43F,49F,52F
UN-E207R(D)	1372	8	250	X	4	182.5	1380	187.5	194.5	T2CW-C-2	UN-HT207	UN-EH207aR	10F,17F,23F,30F,37F,43F,49F,52F
UN-E209R(D)	1517	8	300	X	4	155	1525	無	194.5	T2CW-B-2	UN-HT209	UN-EH209aR	10F,17F,23F,30F,37F,43F,49F,52F
UN-E210R(D)	1727	8	300	X	5	110	1735	187.5	無	T2CW-B-1	UN-HT210	UN-EH210aR	10F,17F,23F,30F,37F,43F,49F,52F
UN-E213R(D)	1134.5	8	300	X	3	113.75	1142.5	無	194.5	T2CW-A-1	UN-HT213	UN-EH213aR	10F,17F,23F,30F,37F,43F,49F,52F
UN-E215R(D)	1109.5	8	300	X	3	101.25	1117.5	無	194.5	T2CW-N-2	UN-HT215	UN-EH215aR	10F,17F,23F,30F,37F,43F,49F,52F
UN-E216R(D)	1177	8	300	X	3	135	1185	187.5	無	T2CW-M-3	UN-HT216	UN-EH216aR	10F,17F,23F,30F,37F,43F,49F,52F
UN-E219R(D)	1134.5	8	300	X	3	113.75	1142.5	無	194.5	T2CW-M-2	UN-HT219	UN-EH219aR	10F,17F,23F,30F,37F,43F,49F,52F
UN-E221R(D)	1577	8	300	X	4	185	1585	187.5	無	T2CW-K-2	UN-HT221	UN-EH221aR	10F,17F,23F,30F,37F,43F,49F,52F
UN-E222R(D)	1034.5	8	250	X	3	138.75	1042.5	無	194.5	T2CW-J-1	UN-HT222	UN-EH222aR	10F,17F,23F,30F,37F,43F,49F,52F


美特鋁質 有限公司
MIDI Aluminium Fabricator Ltd.

工程號	J-837
地盤	觀塘裕民坊

修改			
日期	2019.01.22	2019.01.25	
圖號	UN-E202R(D)-1		
制圖	邱紅		
復核	謝永林		
批準			
名稱	雙梗橫料（外凸）		
材料	X85552		
顏色	EC-DG-S332054 (3塗)		

數據表參見：UN-E202aR-1

新增

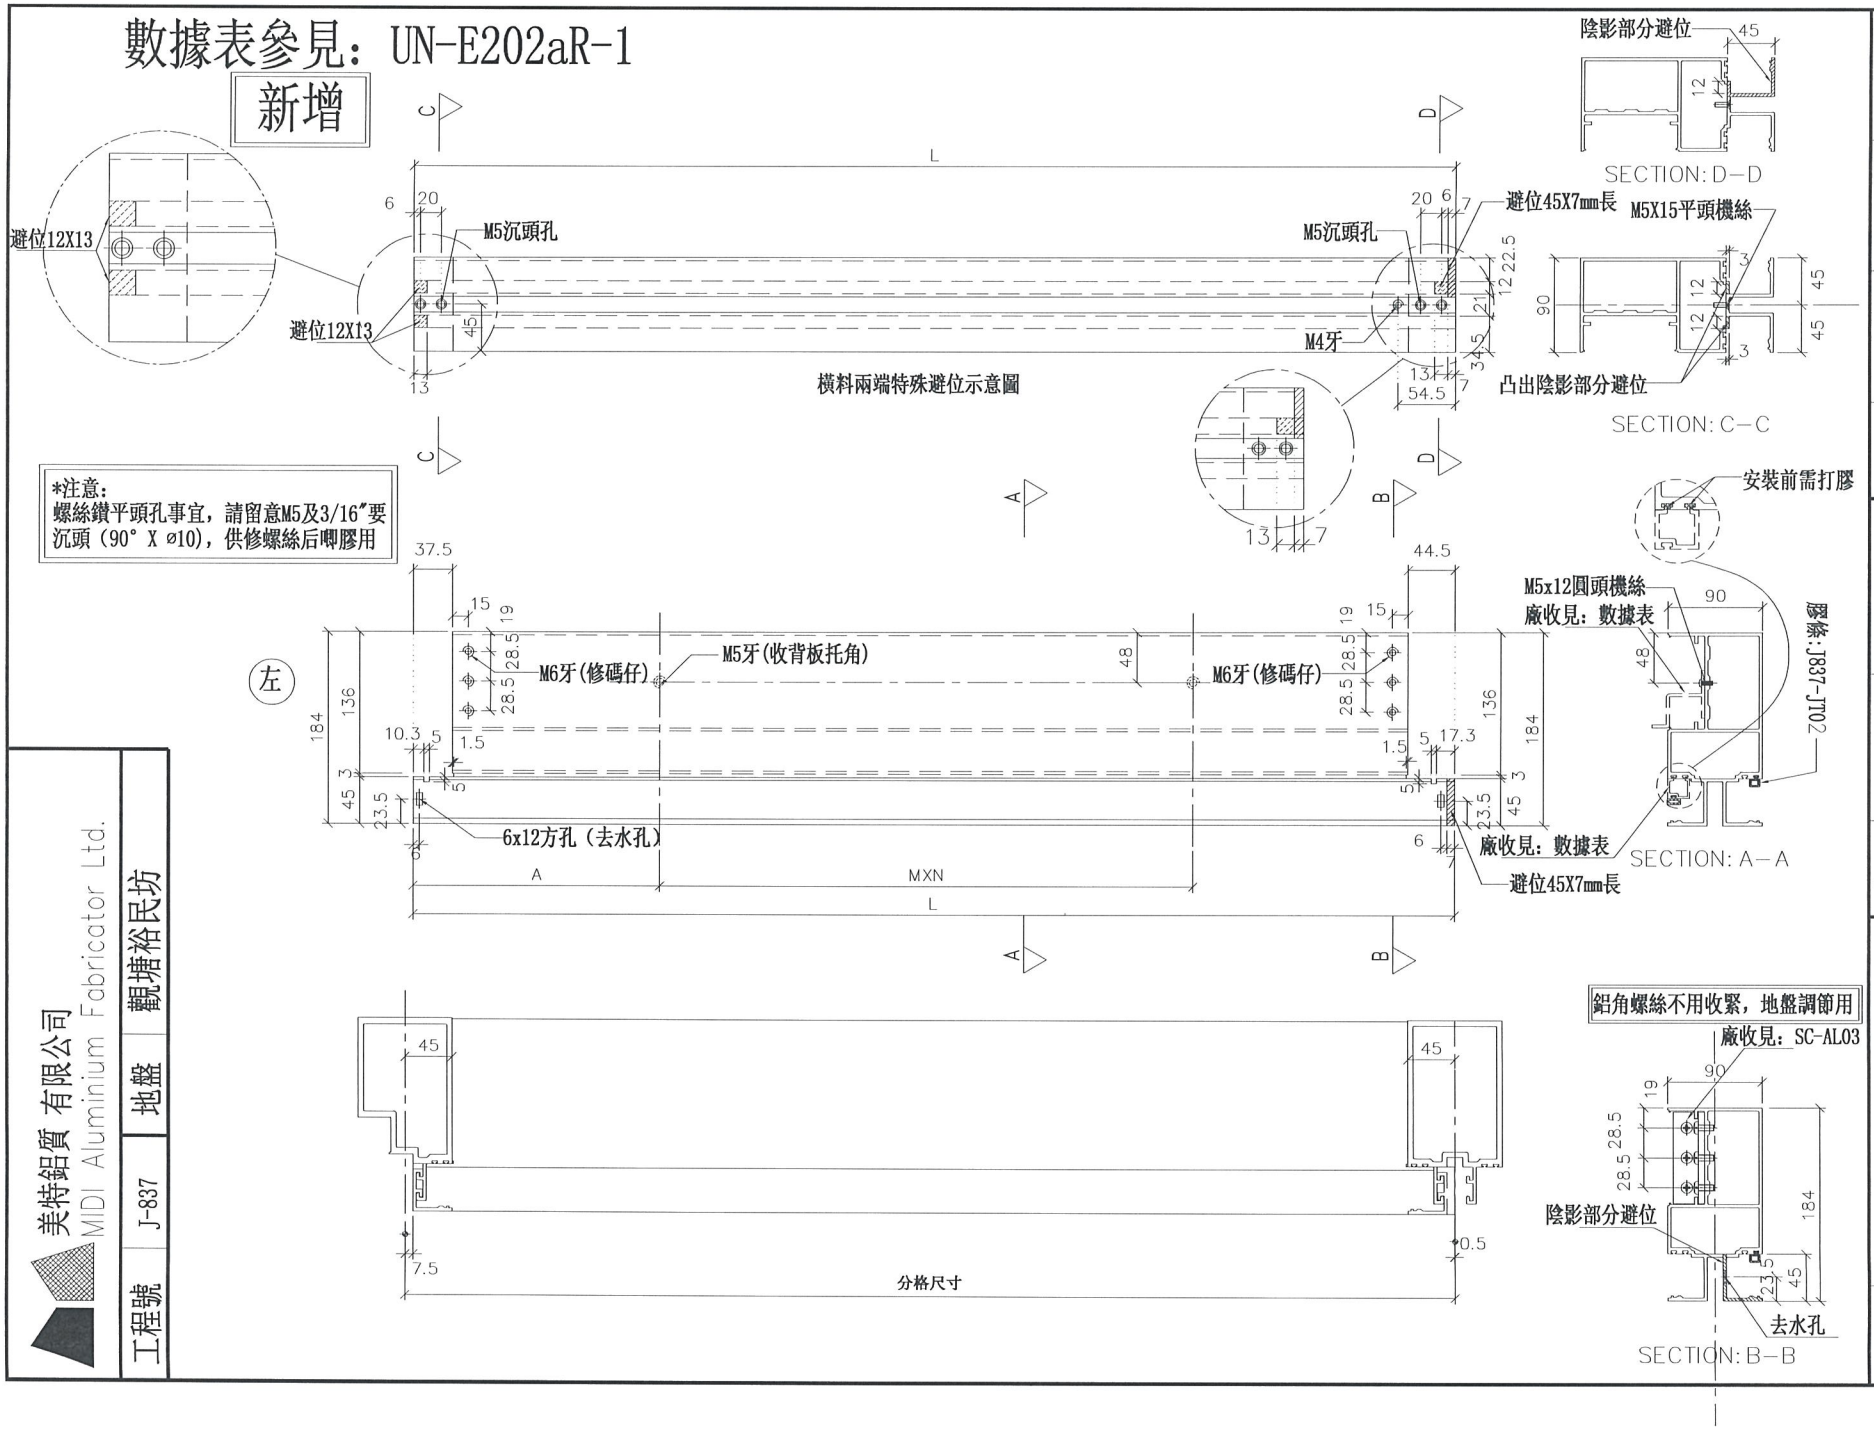

修改	日期	圖號
		UN-E202aR
制圖	邱紅	2019.01.22
復核	謝永林	2019.01.25
批準		

名稱	雙梗橫料（外凸）
材料	X85552
顏色	EC-DG-S332054 (3塗)

美特鋁質 有限公司
MDI Aluminium Fabricator Ltd.

工程號	J-837	地盤	觀塘裕民坊

拆圖參見：UN-E202aR

新增

美特鋁質 有限公司
MIDI Aluminium Fabricator Ltd.

工程號	J-837	地盤	觀塘裕民坊


物料編號	L	數量	M	X	N	EQ	分格尺寸	使用位置	廠收背板托角編號	廠收單玻插線編號	樓層
UN-E202aR	1517	35	300	X	4	155	1525	T2CW-H-1	UN-HT202a	UN-EH202R	10F~25F,29F~52F
UN-E203aR	1109.5	35	300	X	3	101.25	1117.5	T2CW-G-2	UN-HT203a	UN-EH203R	10F~25F,29F~52F
UN-E205aR	1109.5	35	300	X	3	101.25	1117.5	T2CW-E-2	UN-HT205a	UN-EH205R	10F~25F,29F~52F
UN-E207aR	1372	35	250	X	4	182.5	1380	T2CW-C-2	UN-HT207a	UN-EH207R	10F~25F,29F~52F
UN-E209aR	1517	35	300	X	4	155	1525	T2CW-B-2	UN-HT209a	UN-EH209R	10F~25F,29F~52F
UN-E210aR	1727	35	300	X	5	110	1735	T2CW-B-1	UN-HT210a	UN-EH210R	10F~25F,29F~52F
UN-E213aR	1134.5	35	300	X	3	113.75	1142.5	T2CW-A-1	UN-HT213a	UN-EH213R	10F~25F,29F~52F
UN-E215aR	1109.5	35	300	X	3	101.25	1117.5	T2CW-N-2	UN-HT215a	UN-EH215R	10F~25F,29F~52F
UN-E216aR	1177	35	300	X	3	135	1185	T2CW-M-3	UN-HT216a	UN-EH216R	10F~25F,29F~52F
UN-E219aR	1134.5	35	300	X	3	113.75	1142.5	T2CW-M-2	UN-HT219a	UN-EH219R	10F~25F,29F~52F
UN-E221aR	1577	35	300	X	4	185	1585	T2CW-K-2	UN-HT221a	UN-EH221R	10F~25F,29F~52F
UN-E222aR	1034.5	35	250	X	3	138.75	1042.5	T2CW-J-1	UN-HT222a	UN-EH222R	10F~25F,29F~52F

制圖	邱紅	2019.01.22	修改		
復核	謝永林	2019.01.25	日期		
批準			圖號	UN-E202aR-1	


名稱	雙梗橫料（外凸）
材料	X85552
顏色	EC-DG-S332054（3塗）


數據表參見：UN-E217W-1

新增

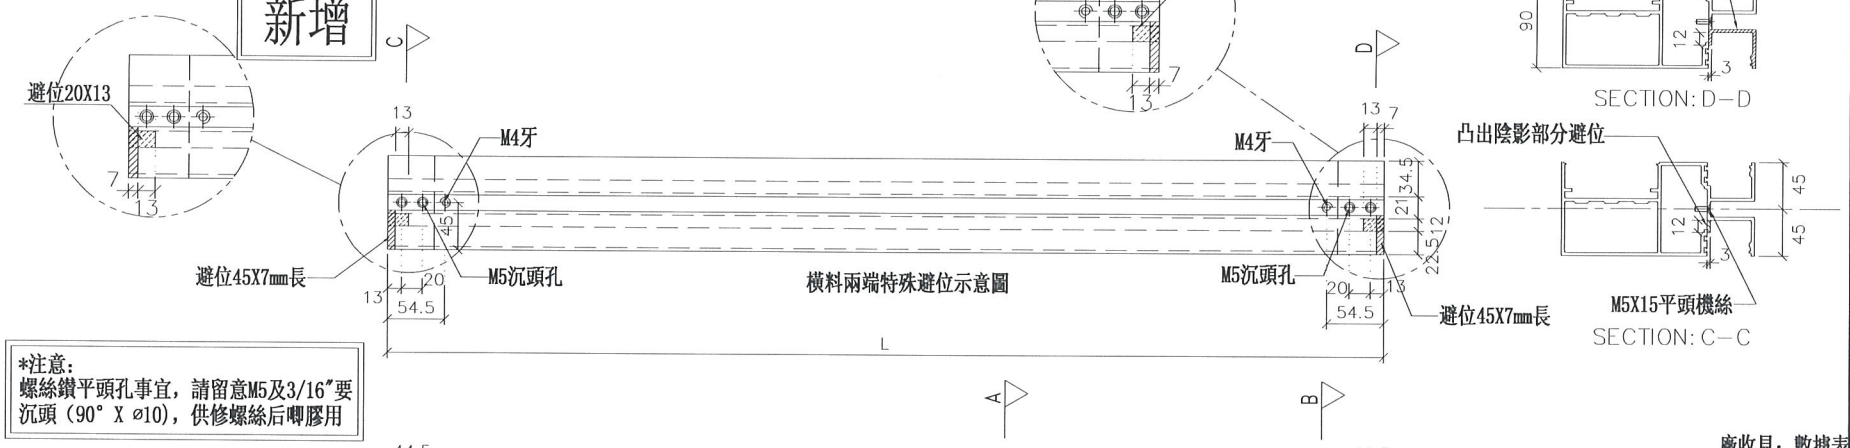

*注意:
螺絲鑽平頭孔事宜，請留意M5及3/16"要沉頭（90° X ø10），供修螺絲后啲膠用

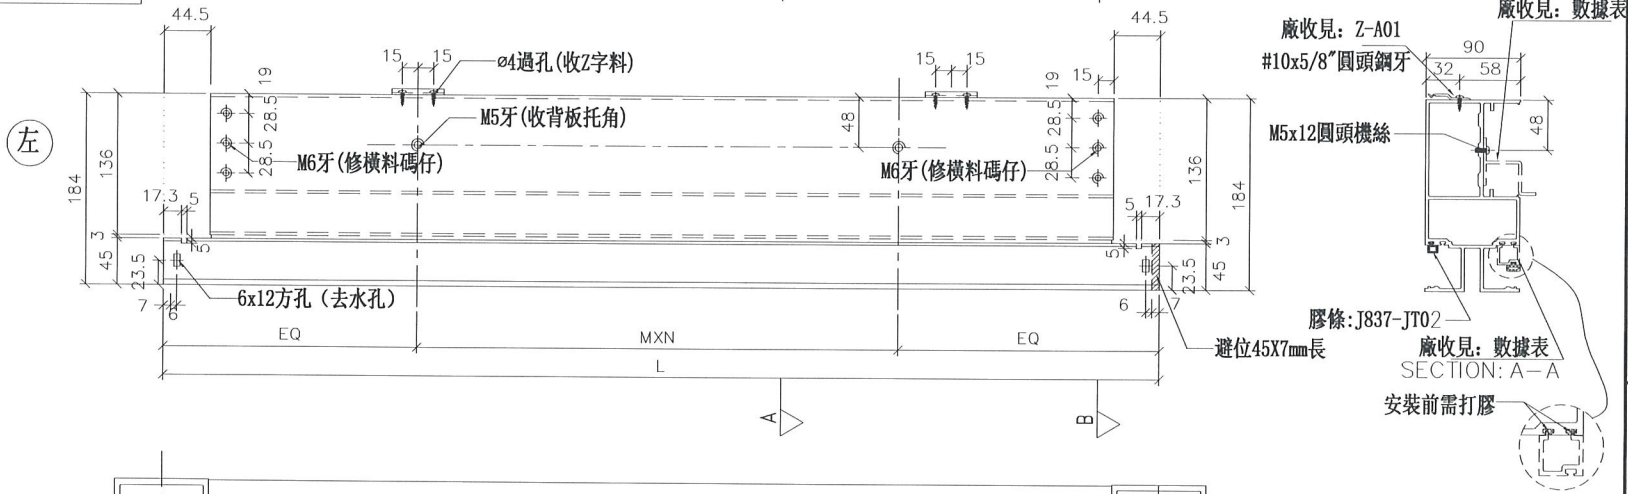

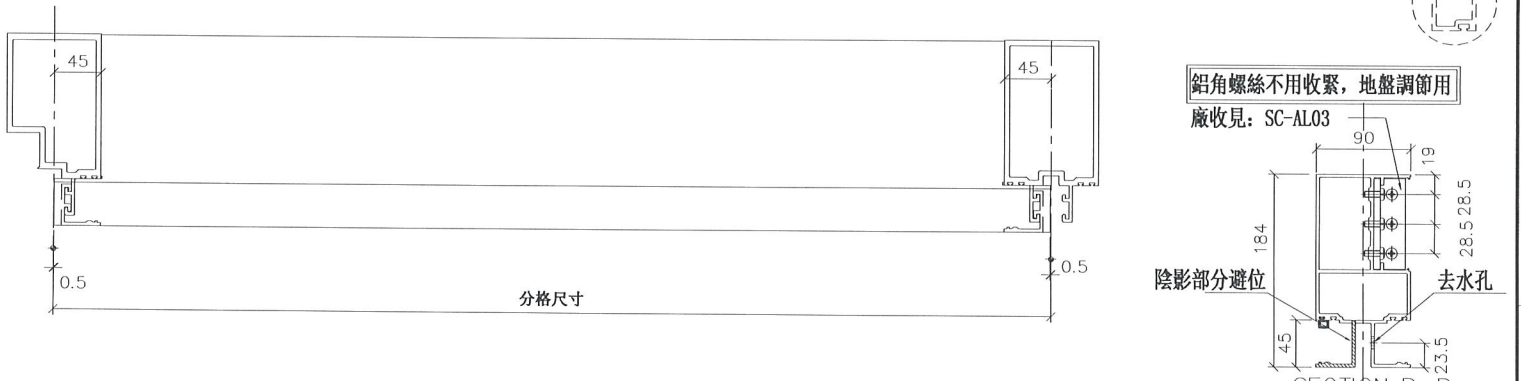

美特鋁質 有限公司 MDI Aluminium Fabricator Ltd.	
工程號	J-837
地盤	觀塘裕民坊

修改			
日期	2019.01.22	2019.01.25	
圖號	UN-E217W		
制圖	邱紅	復核	批準
名稱	雙梗橫料（外凸）		
材料	X85552		
顏色	EC-DG-S332054（3塗）		

拆圖參見：UN-E217W

新增

美特鋁質 有限公司
MIDI Aluminium Fabricator Ltd.

工程號	J-837	地盤	觀塘裕民坊


物料編號	L	數量	M	X	N	EQ	分格尺寸	使用位置	廠收背板托角編號	廠收甲玻插線編號	樓層
UN-E217W	1759	27	300	X	5	129.5	1760	T2CW-M-3	UN-HT217	UN-EH217aW	11F~16F,18F~22F,25F,29F,31F~36F,38F~42F,45F~48F,50F~51F
UN-E223W	1734	27	300	X	5	117	1735	T2CW-H-2	UN-HT223	UN-EH223aW	11F~16F,18F~22F,25F,29F,31F~36F,38F~42F,45F~48F,50F~51F

名稱	雙梗橫料（外凸）	制圖	邱紅	2019.01.22	修改			
材料	X85552	復核	謝永林	2019.01.25	日期			
顏色	EC-DG-S332054 (3塗)	批準			圖號	UN-E217W-1		

數據表參見：UN-E217W(D)-1

新增

*注意：
螺絲鑽平頭孔事宜，請留意M5及3/16"要沉頭（90° X ø10），供修螺絲后唧膠用

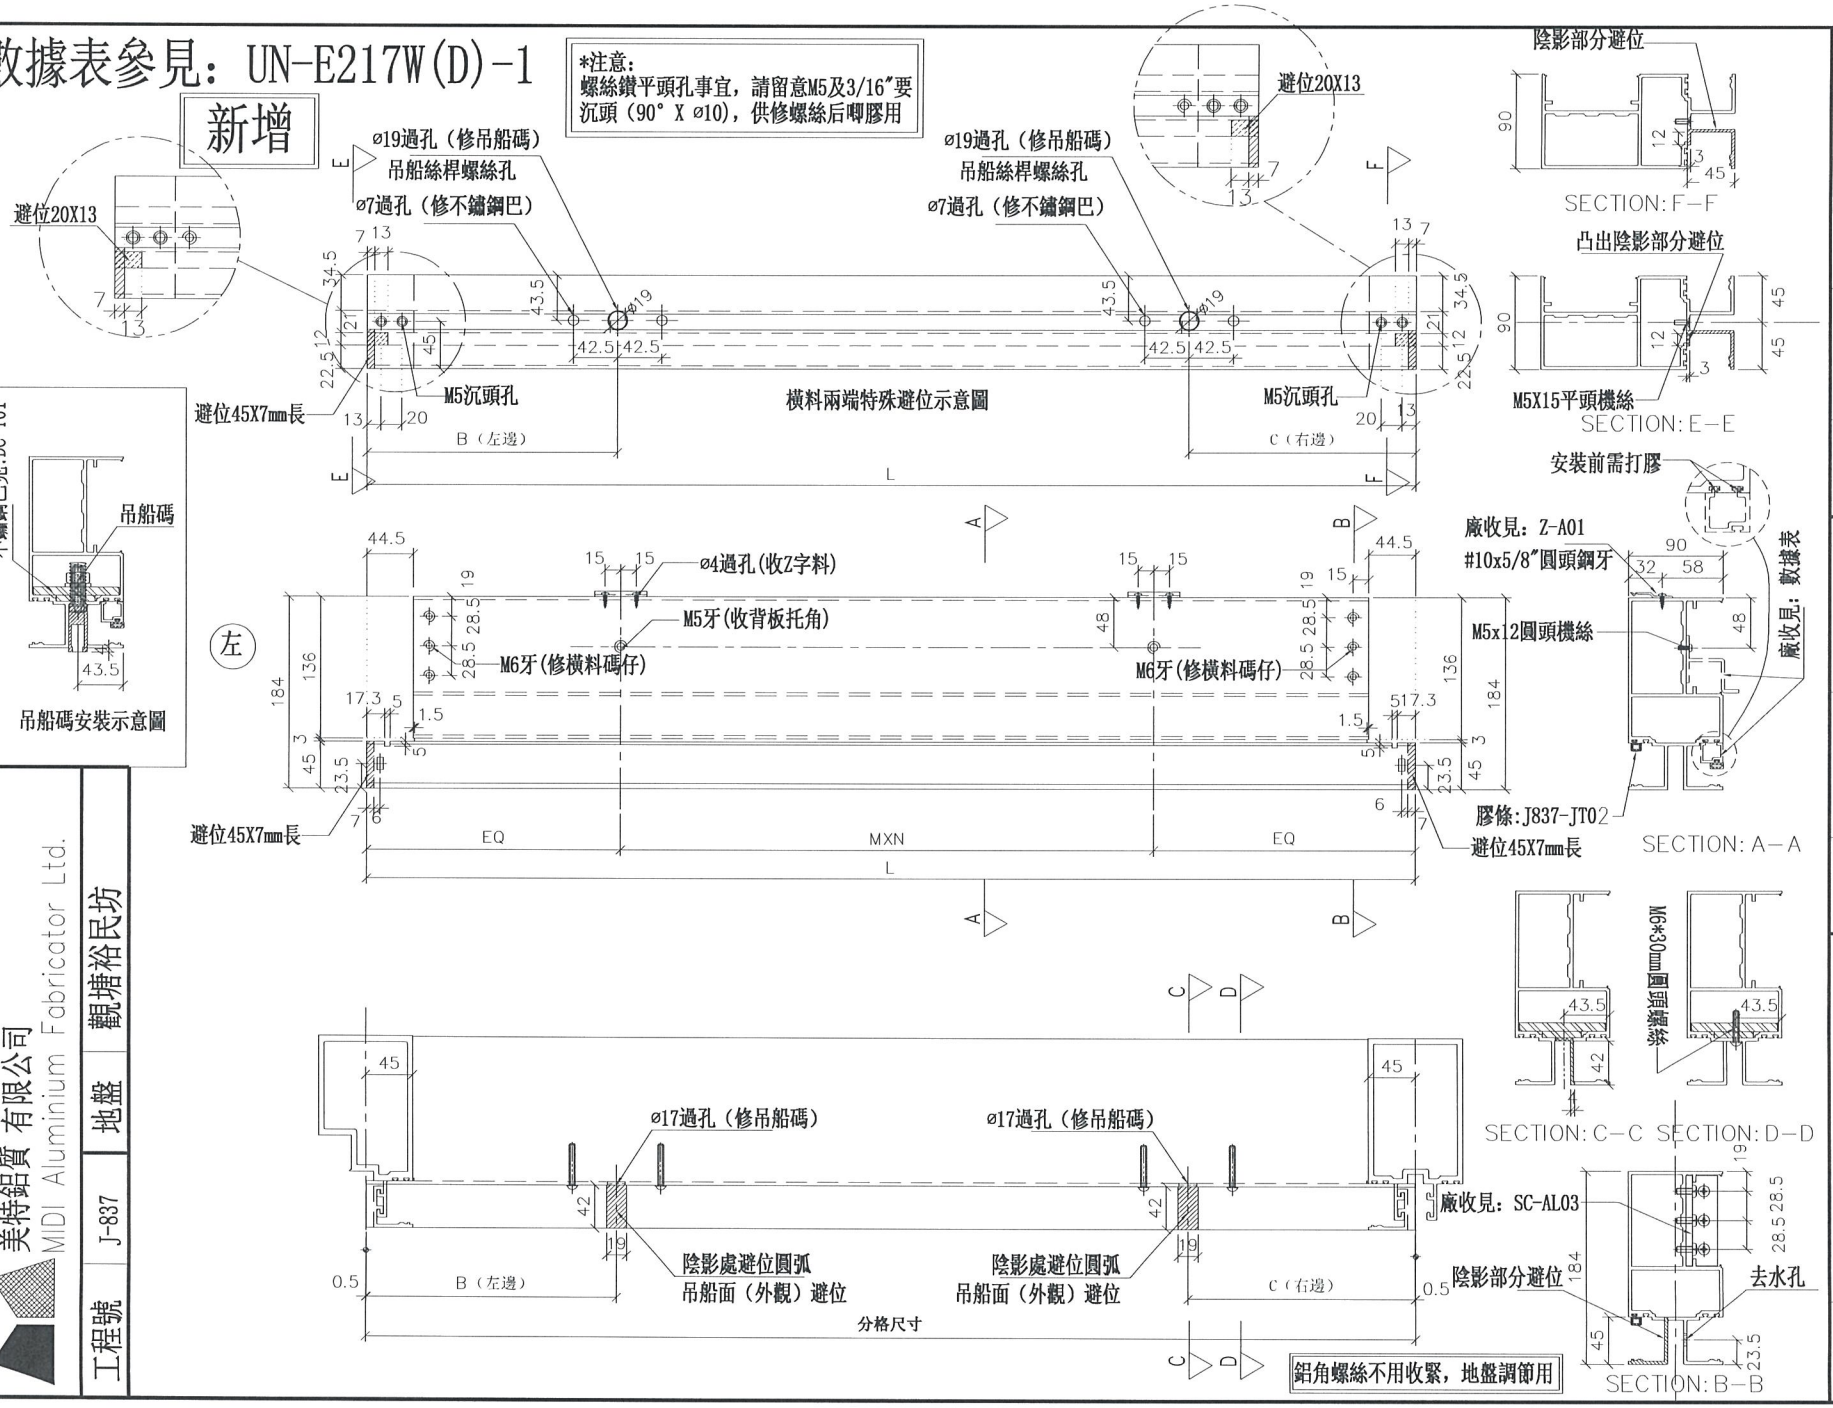

美特鋁質 有限公司 MIDI Aluminium Fabricator Ltd.	
工程號	J-837
地盤	觀塘裕民坊

修改	日期	圖號
		UN-E217W(D)

制圖	邱紅	2019.01.22
復核	謝永林	2019.01.25
批準		

名稱	雙梗橫料（外凸）
材料	X85552
顏色	EC-DG-S332054 (3塗)

拆圖參見：UN-E217W(D)

新增

美特鋁質 有限公司
MIDI Aluminium Fabricator Ltd.

工程號	J-837	地盤	觀塘裕民坊


請注意：物料編號(D)後綴位需加上樓層
例如：UN-E217W(D)10F

物料編號	L	數量	M	X	N	EQ	分格尺寸	B（左邊）	C（右邊）	使用位置	嵌收骨板托角編號	嵌收單玻插線編號	樓層
UN-T217W(D)	1759	8	300	X	5	129.5	1760	194.5	194.5	T2CW-M-3	UN-HT217	UN-EH217aW	10F,17F,23F,30F,37F,43F,49F,52F
UN-T223W(D)	1734	8	300	X	5	117	1735	194.5	194.5	T2CW-H-2	UN-HT223	UN-EH223aW	10F,17F,23F,30F,37F,43F,49F,52F

名稱	雙梗橫料（外凸）	制圖	邱紅	2019.01.22	修改			
材料	X85552	復核	謝永林	2019.01.25	日期			
顏色	EC-DG-S332054 (3塗)	批準			圖號	UN-E217W(D)-1		

數據表參見：UN-E217aW-1

新增

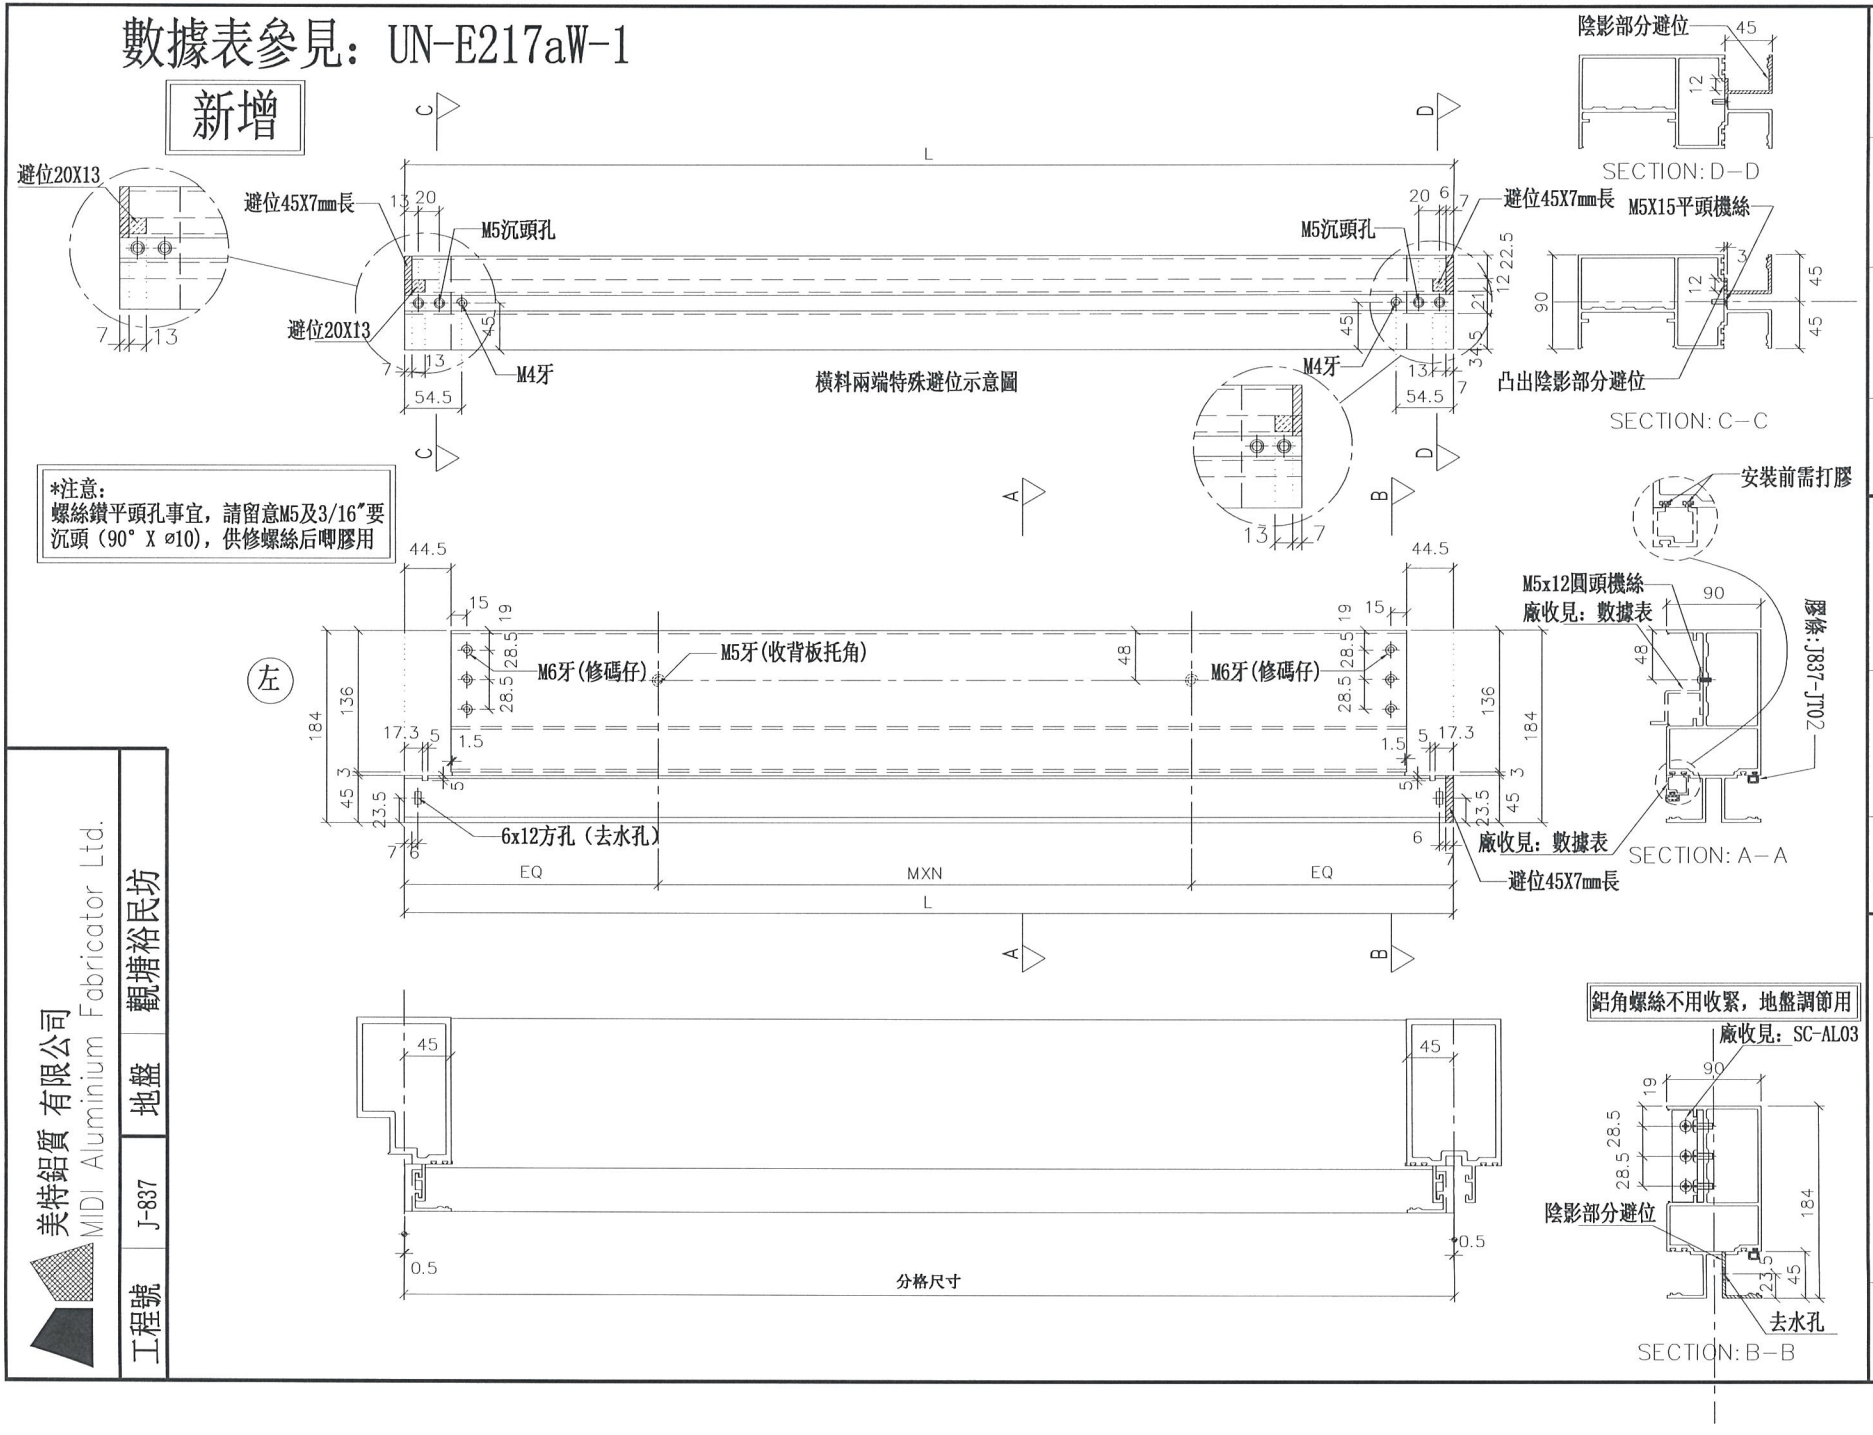

工程號	J-837	地盤	觀塘裕民坊

美特鋁質 有限公司
MIDI Aluminium Fabricator Ltd.

修改	日期	圖號
		UN-E217aW
制圖	2019.01.22	邱紅
復核	2019.01.25	謝永林
批準		

名稱	雙梗橫料（外凸）
材料	X85552
顏色	EC-DG-S332054 (3塗)


新增

美特鋁質 有限公司
MIDI Aluminium Fabricator Ltd.

工程號	J-837	地盤	觀塘裕民坊


物料編號	L	數量	M	X	N	EQ	分格尺寸	使用位置	嵌收背板托角編號	嵌收單玻插線編號	樓層
UN-T217aW	1759	35	300	X	5	129.5	1760	T2CW-M-3	UN-HT217a	UN-EH217W	10F~25F,29F~52F
UN-T223aW	1734	35	300	X	5	117	1735	T2CW-H-2	UN-HT223a	UN-EH223W	10F~25F,29F~52F


名稱	雙梗橫料（外凸）	制圖	邱紅	2019.01.22	修改			
材料	X85552	復核	謝永林	2019.01.25	日期			
顏色	EC-DG-S332054 (3塗)	批準			圖號	UN-E217aW-1		


物料編號	L	數量	M	X	N	EQ	分格尺寸	使用位置	廠收背板托角編號	廠收單玻插線編號	樓層
UN-L02S	435	35	250	X	1	92.5	450	T2CW-H-1	UN-HT02	UN-HM02	10F~25F,29F~52F


新增

*注意:
螺絲鑽平頭孔事宜，請留意M5及3/16"要沉頭（90° X ø10），供修螺絲后唧膠用

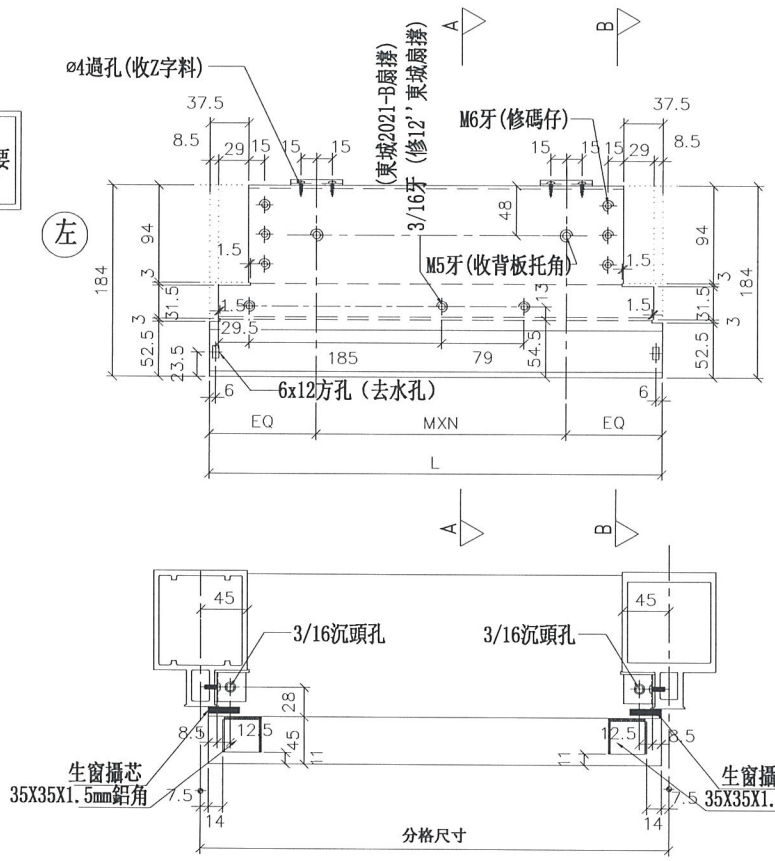

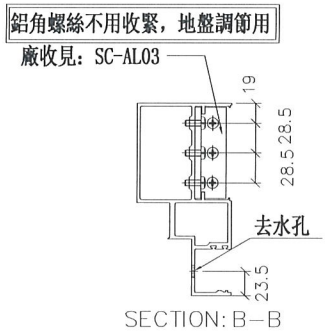

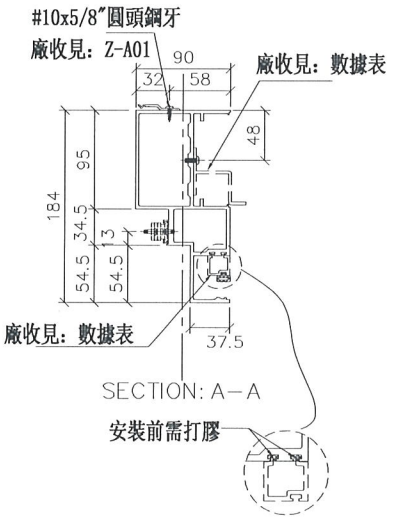

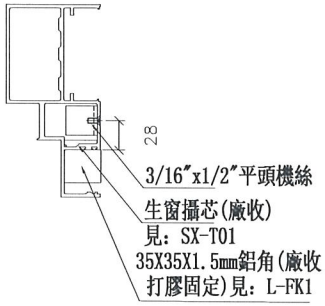

工程號	J-837	地盤	觀塘裕民坊

美特鋁質 有限公司
MIDI Aluminium Fabricator Ltd.


制圖	邱紅	2019.01.22	修改
復核	謝永林	2019.01.25	日期
批準			圖號


名稱	生梗橫料
材料	X85553
顏色	EC-DG-S332054 (3塗)
圖號	UN-L02S


物料編號	L	數量	分格尺寸	使用位置	樓層	備註
UN-L02aS	435	35	450	T2CW-H-1	10F~25F, 29F~52F	新增


新增

*注意:
螺絲鑽平頭孔事宜，請留意M5及3/16"要沉頭（90° X ø10），供修螺絲后唧膠用

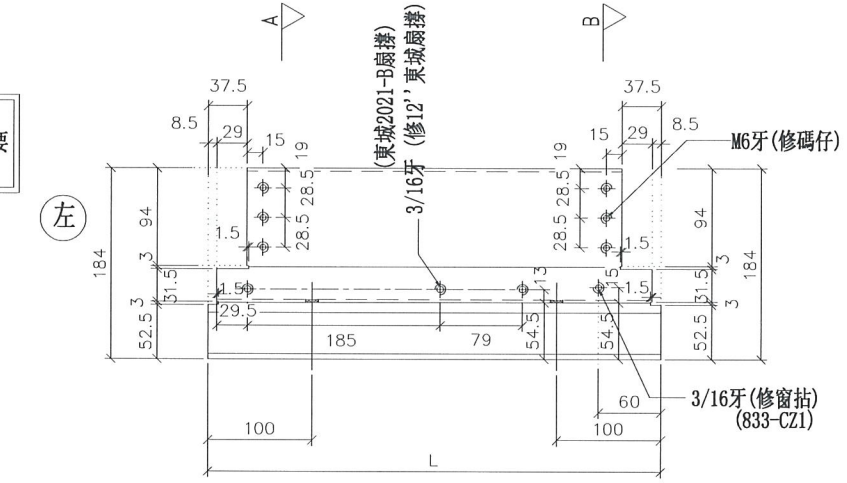

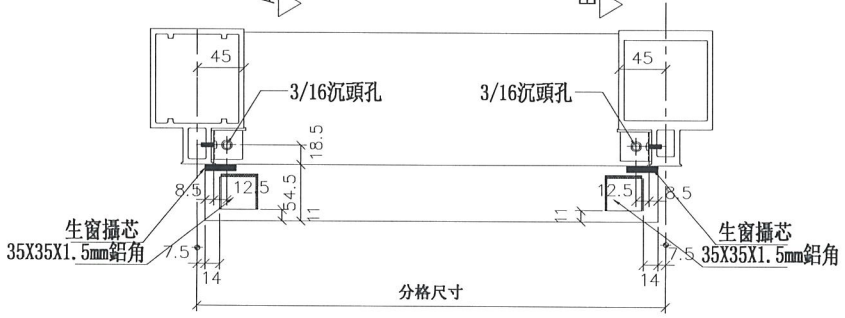


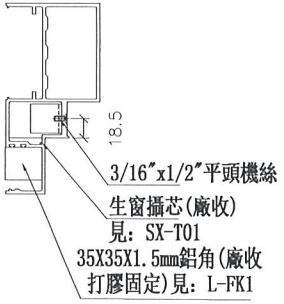

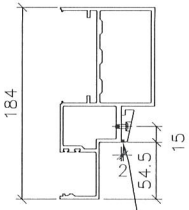

開2個去水孔（方孔長15mm）
距邊均為100mm

SECTION: B-B

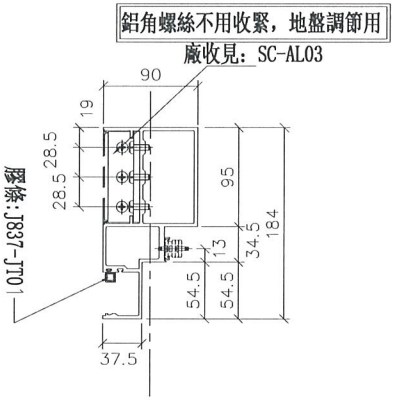

SECTION: A-A

名稱	生梗橫料
材料	X85553
顏色	EC-DG-S332054 (3塗)

制圖	邱紅	2019.01.22
復核	謝永林	2019.01.25
批準		

修改	
日期	
圖號	UN-L02aS


美特鋁質 有限公司
MIDI Aluminium Fabricator Ltd.


工程號	J-837	地盤	觀塘裕民坊


物料編號	L	數量	M	X	N	A	分格尺寸	使用位置	廠收背板托角編號	廠收單玻插線編號	樓層
UN-EL01	642	35	300	X	1	167.5	650	T2CW-F-1	UN-HT1	UN-EH1a	10F~25F,29F~52F
	642	35	300	X	1	167.5	650	T2CW-C-2	UN-HT1	UN-EH1a	10F~25F,29F~52F
	642	35	300	X	1	167.5	650	T2CW-B-2	UN-HT1	UN-EH1a	10F~25F,29F~52F
	642	35	300	X	1	167.5	650	T2CW-L-1	UN-HT1	UN-EH1a	10F~25F,29F~52F
	合計：	140									


新增

*注意:
螺絲鑽平頭孔事宜，請留意M5及3/16"要沉頭（90° X ø10），供修螺絲后唧膠用

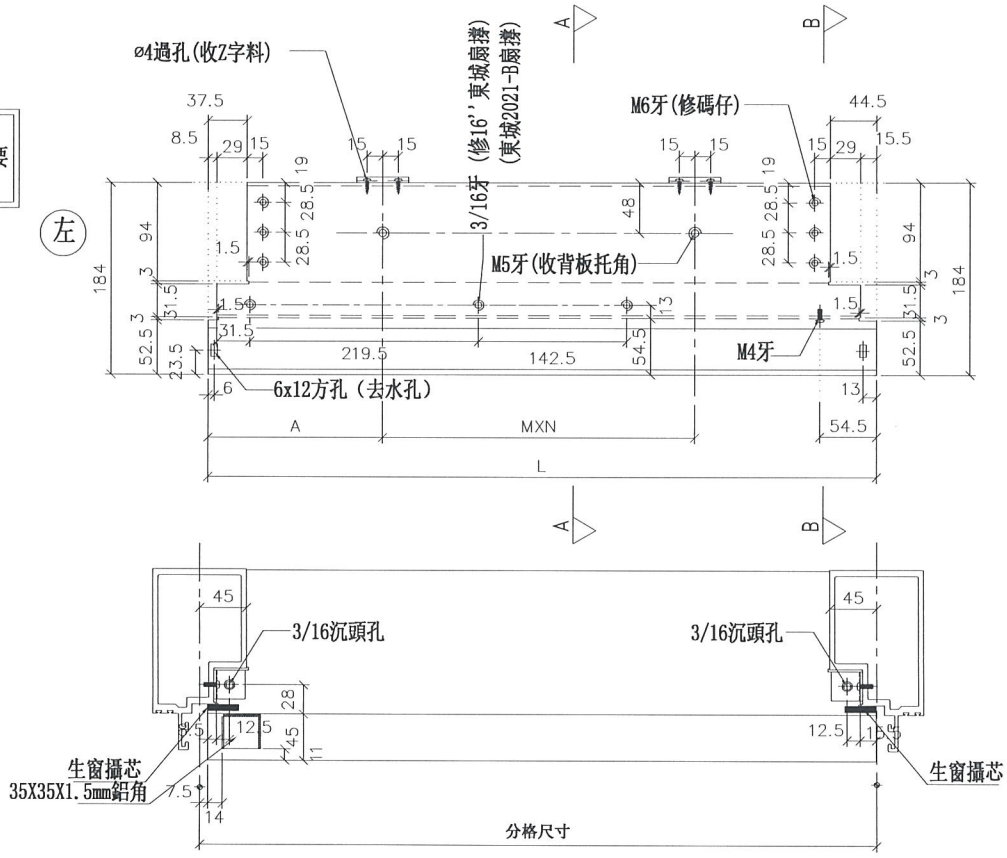

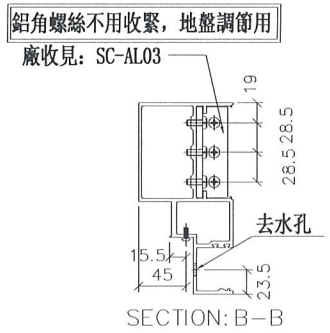

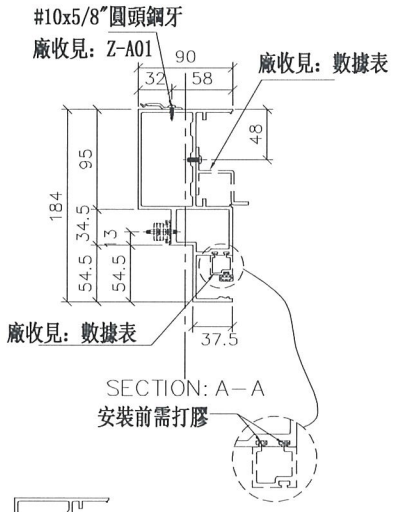

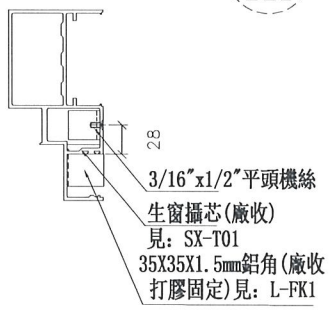

美特鋁質 有限公司
MIDI Aluminium Fabricator Ltd.


工程號	J-837	地盤	觀塘裕民坊


名稱	生梗橫料	制圖	邱紅	2019.01.22	修改	
材料	X85553	復核	謝永林	2019.01.25	日期	
顏色	EC-DG-S332054 (3塗)	批準			圖號	UN-EL01

物料編號	L	數量	分格尺寸	使用位置	樓層
UN-EL01a	635	35	650	T2CW-F-2	10F~25F,29F~52F
	635	35	650	T2CW-C-2	10F~25F,29F~52F
	635	35	650	T2CW-B-2	10F~25F,29F~52F
	635	35	650	T2CW-L-1	10F~25F,29F~52F
	合計：	140			


新增

*注意:
螺絲鑽平頭孔事宜，請留意M5及3/16"要沉頭（90° X ø10），供修螺絲后唧膠用

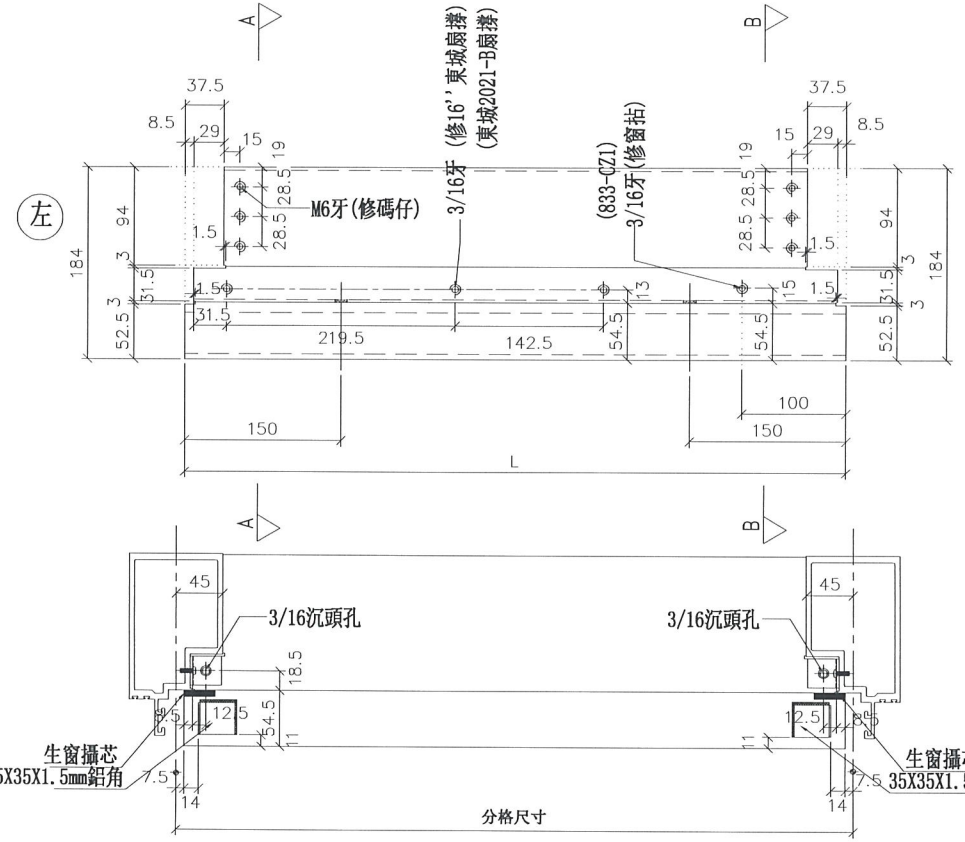


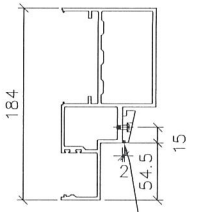

SECTION: B-B

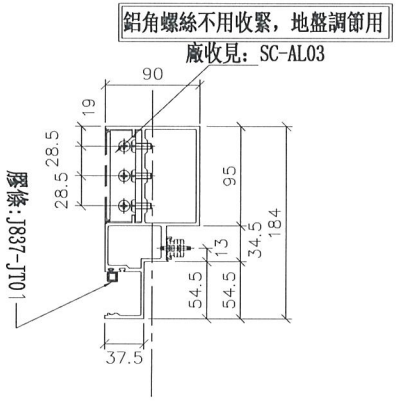

SECTION: A-A

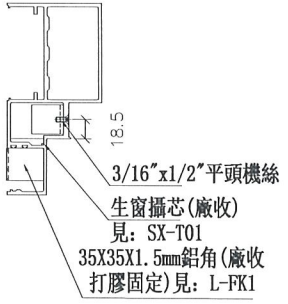

美特鋁質 有限公司 MIDI Aluminium Fabricator Ltd.			
工程號	J-837	地盤	觀塘裕民坊

修改			
日期			
圖號	UN-EL01a		


制圖	邱紅	2019.01.22	
復核	謝永林	2019.01.25	
批準			


名稱	生梗橫料
材料	X85553
顏色	EC-DG-S332054 (3塗)


物料編號	L	數量	M	X	N	A	分格尺寸	使用位置	廠收背板托角編號	廠收單玻插線編號	樓層
UN-EL01S	642	35	300	X	1	167.5	650	T2CW-H-1	UN-HT1	UN-EH1a	10F~25F,29F~52F
	642	35	300	X	1	167.5	650	T2CW-A-1	UN-HT1	UN-EH1a	10F~25F,29F~52F
	642	35	300	X	1	167.5	650	T2CW-M-2	UN-HT1	UN-EH1a	10F~25F,29F~52F
	合計：	105									


新增

*注意:
螺絲鑽平頭孔事宜，請留意M5及3/16"要沉頭（90° X ø10），供修螺絲后唧膠用

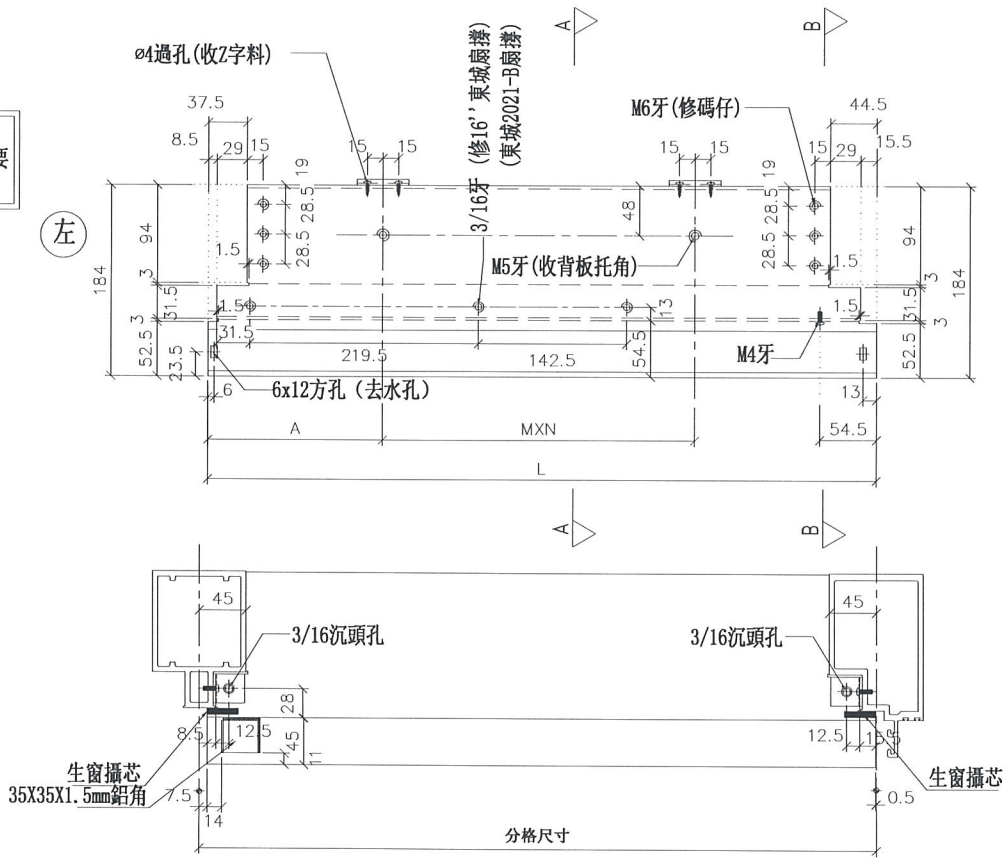

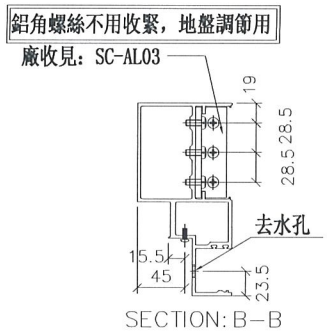

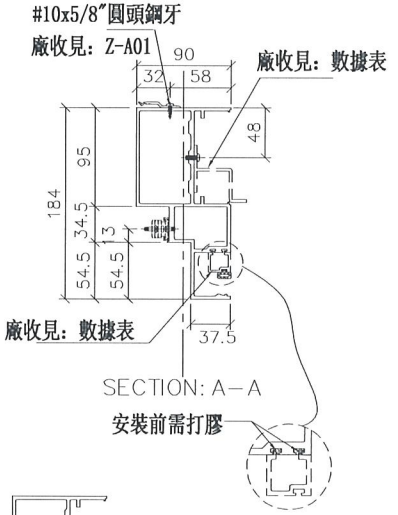

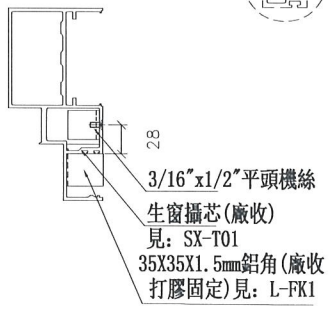

工程號	J-837
地盤	觀塘裕民坊

美特鋁質 有限公司
MIDI Aluminium Fabricator Ltd.

修改	日期	圖號
		UN-EL01S
2019.01.22	2019.01.25	


制圖	邱紅
復核	謝永林
批準	


名稱	生梗橫料
材料	X85553
顏色	EC-DG-S332054 (3塗)


物料編號	L	數量	分格尺寸	使用位置	樓層
UN-EL01aS	635	35	650	T2CW-H-1	10F~25F,29F~52F
	635	35	650	T2CW-A-1	10F~25F,29F~52F
	635	35	650	T2CW-M-2	10F~25F,29F~52F
	合計：	105			

新增


*注意:
螺絲鑽平頭孔事宜，請留意M5及3/16"要沉頭（90° X ø10），供修螺絲后啲膠用

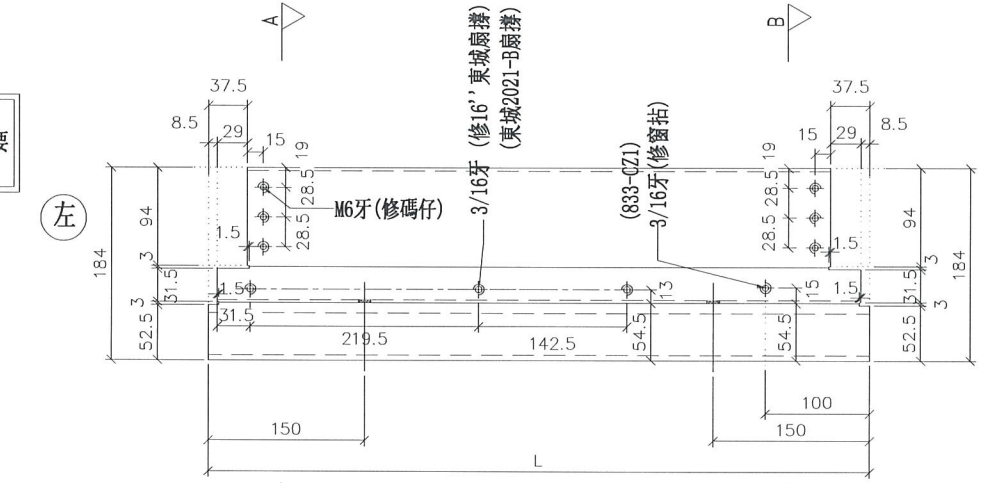

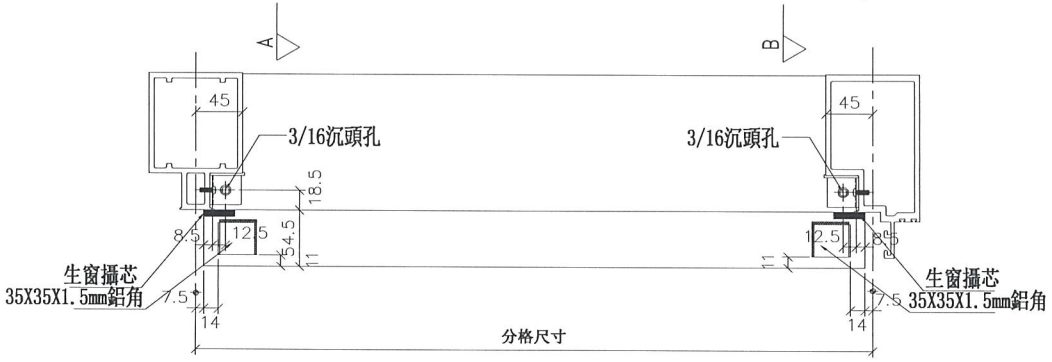


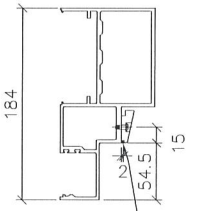

SECTION: B—B

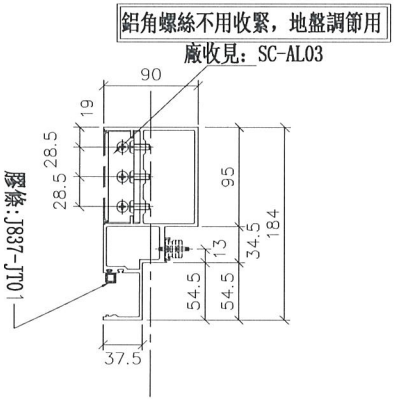

SECTION: A—A

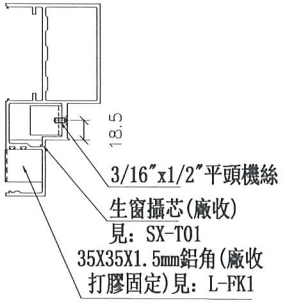

美特鋁質 有限公司
MIDI Aluminium Fabricator Ltd.


工程號	J-837	地盤	觀塘裕民坊


名稱	生梗橫料	制圖	邱紅	2019.01.22	修改		
材料	X85553	復核	謝永林	2019.01.25	日期		
顏色	EC-DG-S332054 (3塗)	批準			圖號	UN-EL01aS	


物料編號	L	數量	M	X	N	EQ	分格尺寸	使用位置	廠收背板托角編號	廠收單玻插線編號	樓層
UN-EL02	442	35	250	X	1	92.5	450	T2CW-A-2	UN-HT2	UN-EH2a	10F~25F,29F~52F
	442	35	250	X	1	92.5	450	T2CW-M-3	UN-HT2	UN-EH2a	10F~25F,29F~52F
	442	35	250	X	1	92.5	450	T2CW-H-2	UN-HT2	UN-EH2a	10F~25F,29F~52F
	合計：	105									


新增


*注意:
螺絲鑽平頭孔事宜，請留意M5及3/16"要沉頭（90° X ø10），供修螺絲后唧膠用

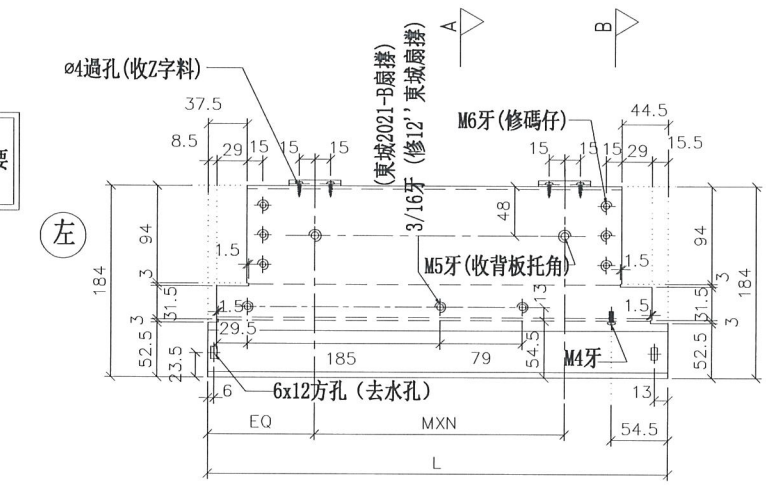

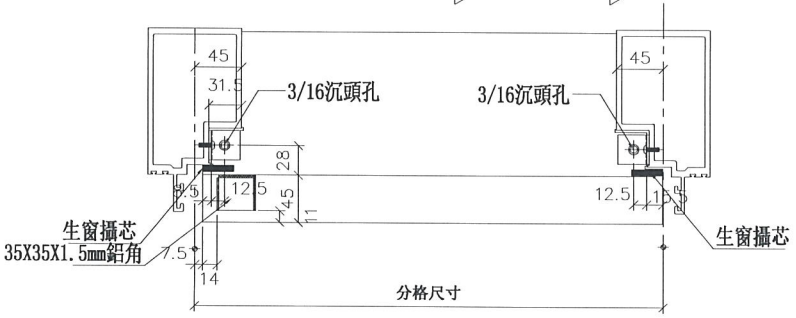

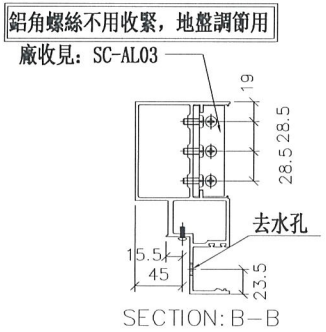

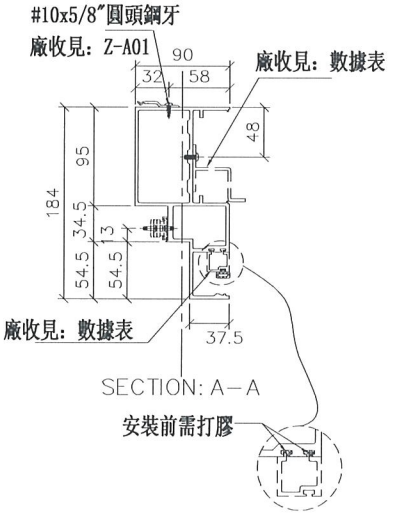

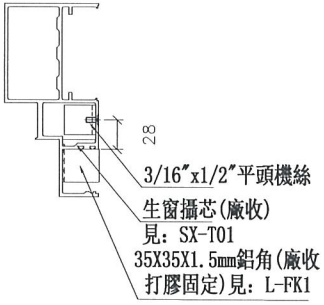


美特鋁質 有限公司 MIDI Aluminium Fabricator Ltd.		
工程號	J-837	地盤 觀塘裕民坊


名稱	生梗橫料	制圖	邱紅	2019.01.22	修改		
材料	X85553	復核	謝永林	2019.01.25	日期		
顏色	EC-DG-S332054 (3塗)	批準			圖號	UN-EL02	

物料編號	L	數量	分格尺寸	使用位置	樓層
UN-EL02a	435	35	450	T2CW-A-2	10F~25F,29F~52F
	435	35	450	T2CW-M-3	10F~25F,29F~52F
	435	35	450	T2CW-H-2	10F~25F,29F~52F
	合計：	105			


新增

*注意:
螺絲鑽平頭孔事宜，請留意M5及3/16"要沉頭（90° X ø10），供修螺絲后唧膠用

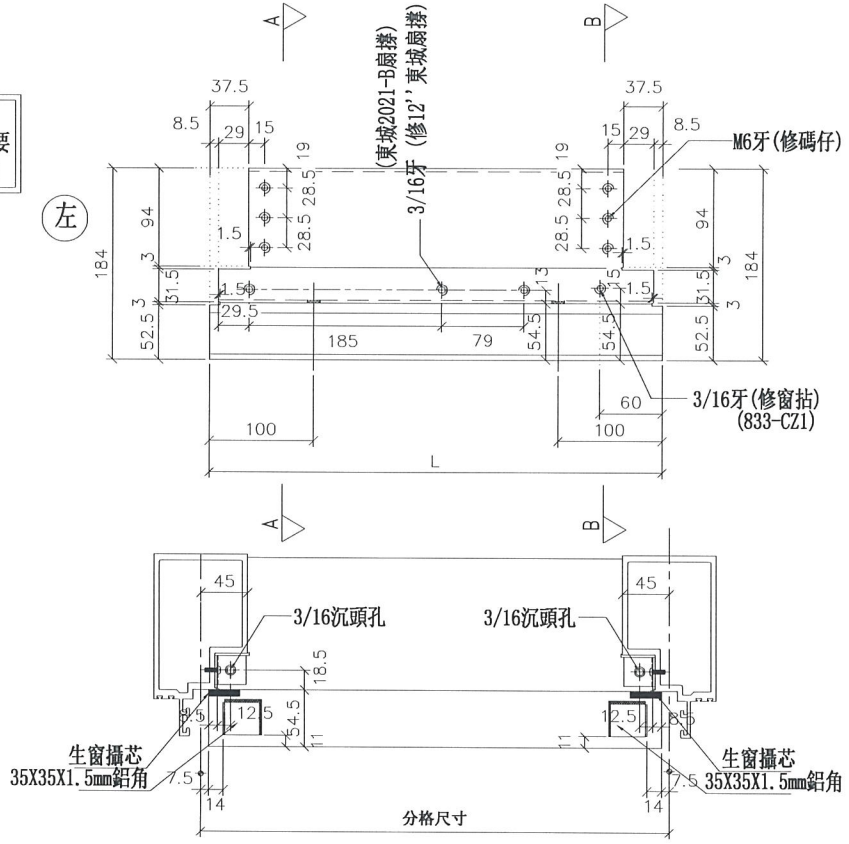


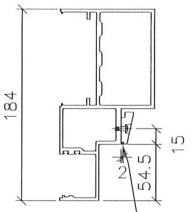

SECTION: B—B

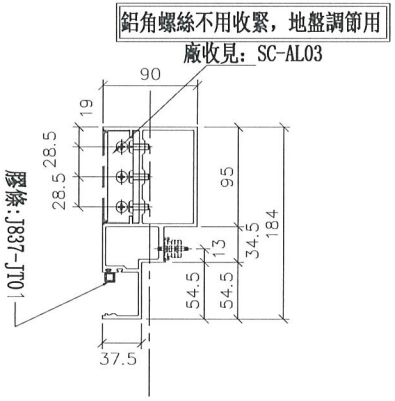

SECTION: A—A

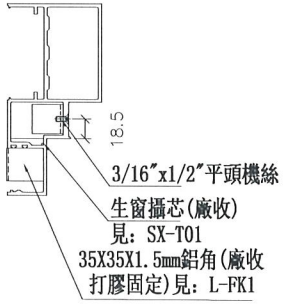


美特鋁質 有限公司 MIDI Aluminium Fabricator Ltd.	地盤	觀塘裕民坊	
工程號	J-837		


修改				
日期				
圖號	UN-EL02a			
制圖	邱紅	2019.01.22		
復核	謝永林	2019.01.25		
批準				
名稱	生梗橫料			
材料	X85553			
顏色	EC-DG-S332054 (3塗)			


物料編號	L	數量	M	X	N	A	分格尺寸	使用位置	廠收背板托角編號	廠收單玻插線編號	樓層
UN-EL02RS	442	35	250	X	1	92.5	450	T2CW-L-2	UN-HT2	UN-EH2a	10F~25F,29F~52F


新增

*注意:
螺絲鑽平頭孔事宜，請留意M5及3/16"要沉頭（90° X ø10），供修螺絲后嘢膠用

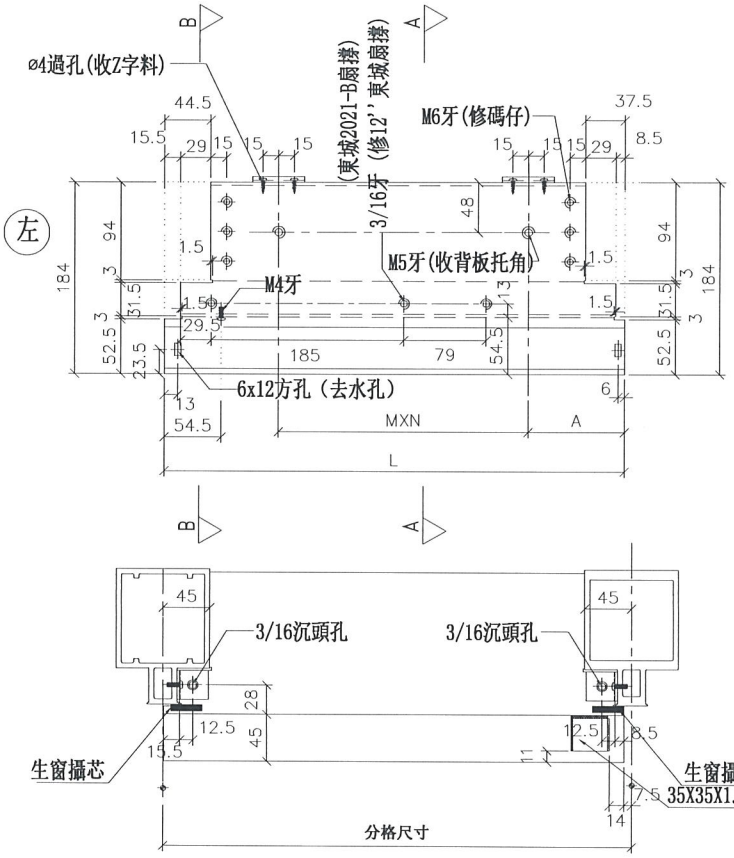

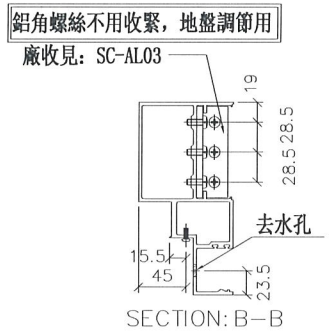

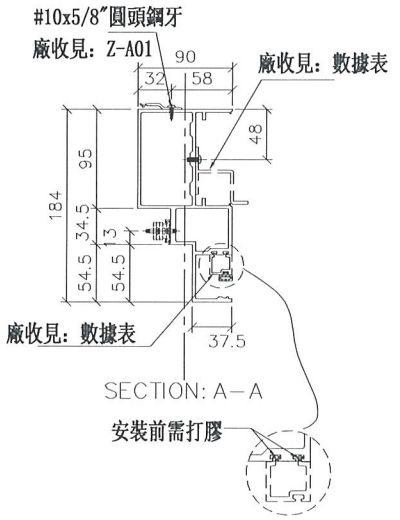

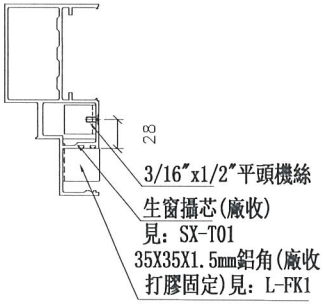

工程號	J-837	地盤	觀塘裕民坊

美特鋁質 有限公司
MIDI Aluminium Fabricator Ltd.


名稱	生梗橫料
材料	X85553
顏色	EC-DG-S332054 (3塗)


	制圖	邱紅	2019.01.22	修改	
	復核	謝永林	2019.01.25	日期	
	批準			圖號	UN-EL02RS

物料編號	L	數量	分格尺寸	使用位置	樓層
UN-EL02aRS	435	35	450	T2CW-L-2	10F~25F,29F~52F


新增

*注意:
螺絲鑽平頭孔事宜，請留意M5及3/16"要沉頭（90° X ø10），供修螺絲后唧膠用

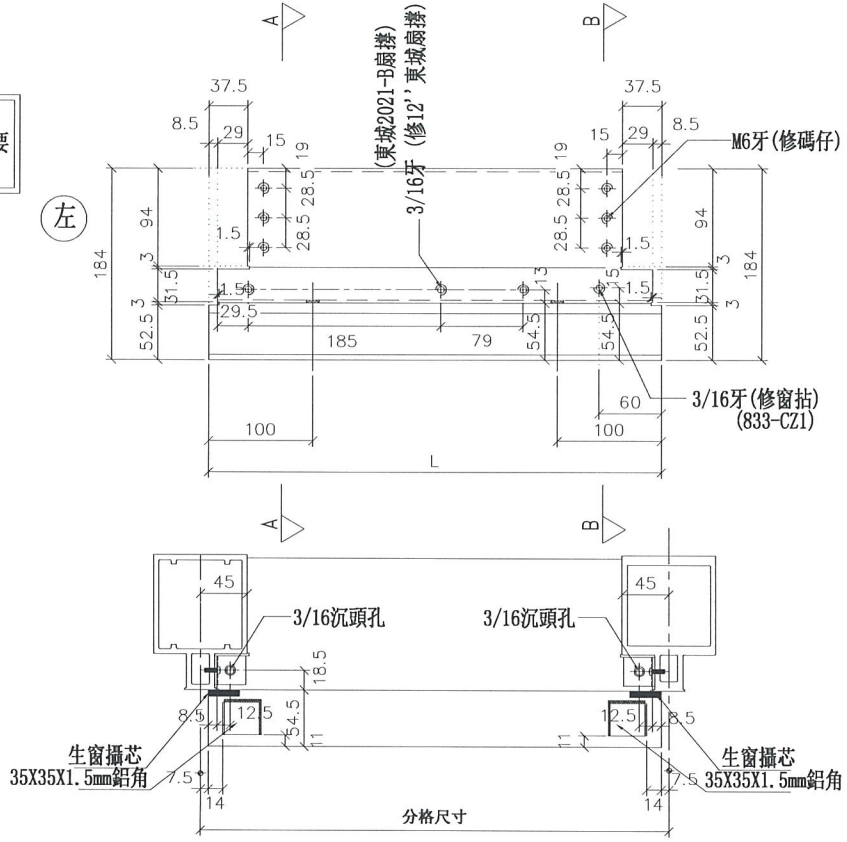


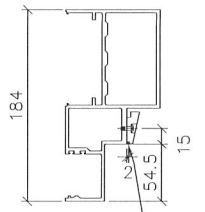

SECTION: B—B

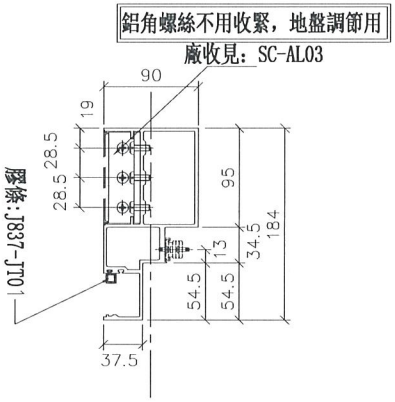

SECTION: A—A

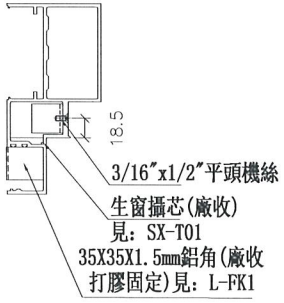

美特鋁質 有限公司
MIDI Aluminium Fabricator Ltd.

工程號	J-837	地盤	觀塘裕民坊


名稱	生梗橫料	制圖	邱紅	2019.01.22	修改	
材料	X85553	復核	謝永林	2019.01.25	日期	
顏色	EC-DG-S332054 (3塗)	批準			圖號	UN-EL02aRS


物料編號	L	數量	M	X	N	A	分格尺寸	使用位置	廠收背板托角編號	廠收單玻插線編號	樓層
UN-ER01	642	35	300	X	1	167.5	650	T2CW-G-2	UN-HT1	UN-EH1aR	10F~25F,29F~52F
	642	35	300	X	1	167.5	650	T2CW-E-2	UN-HT1	UN-EH1aR	10F~25F,29F~52F
	642	35	300	X	1	167.5	650	T2CW-C-2	UN-HT1	UN-EH1aR	10F~25F,29F~52F
	642	35	300	X	1	167.5	650	T2CW-A-1	UN-HT1	UN-EH1aR	10F~25F,29F~52F
	642	35	300	X	1	167.5	650	T2CW-N-2	UN-HT1	UN-EH1aR	10F~25F,29F~52F
	642	35	300	X	1	167.5	650	T2CW-M-2	UN-HT1	UN-EH1aR	10F~25F,29F~52F
	642	35	300	X	1	167.5	650	T2CW-K-2	UN-HT1	UN-EH1aR	10F~25F,29F~52F
	642	35	300	X	1	167.5	650	T2CW-J-1	UN-HT1	UN-EH1aR	10F~25F,29F~52F
	合計：	280									


新增


*注意:
螺絲鑽平頭孔事宜，請留意M5及3/16"要沉頭（90° X ø10），供修螺絲后唧膠用

左

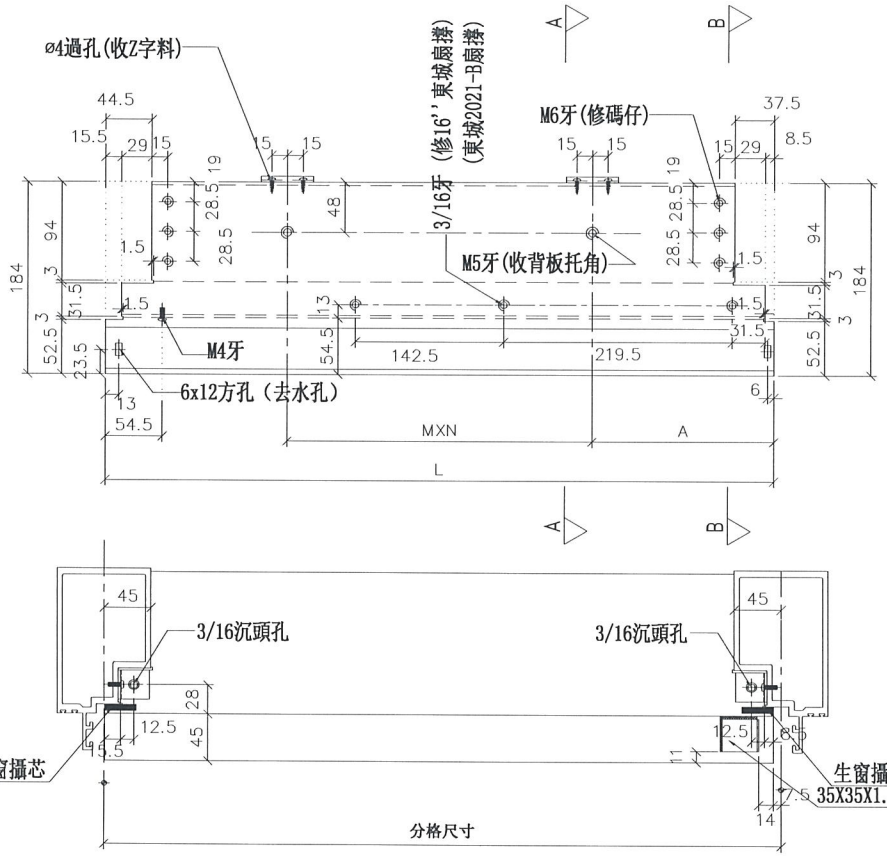

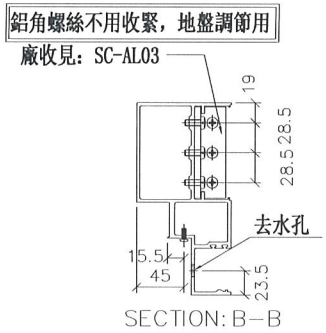

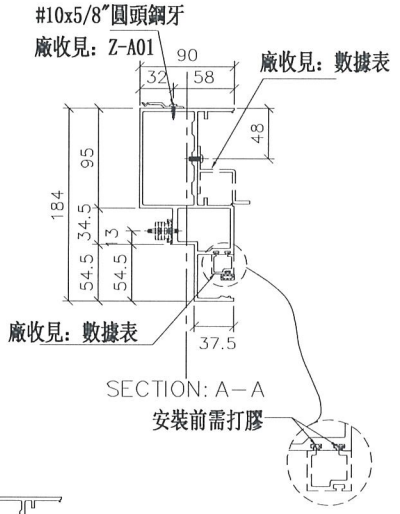

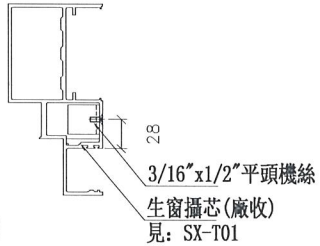

名稱	生梗橫料
材料	X85553
顏色	EC-DG-S332054 (3塗)

制圖	邱紅	2019.01.22
復核	謝永林	2019.01.25
批準		

修改	
日期	
圖號	UN-ER01

美特鋁質 有限公司
MIDI Aluminium Fabricator Ltd.


工程號	J-837	地盤	觀塘裕民坊


物料編號	L	數量	分格尺寸	使用位置	樓層
UN-ER01a	635	35	650	T2CW-G-2	10F~25F,29F~52F
	635	35	650	T2CW-E-2	10F~25F,29F~52F
	635	35	650	T2CW-C-2	10F~25F,29F~52F
	635	35	650	T2CW-A-1	10F~25F,29F~52F
	635	35	650	T2CW-N-2	10F~25F,29F~52F
	635	35	650	T2CW-M-2	10F~25F,29F~52F
	635	35	650	T2CW-K-2	10F~25F,29F~52F
	635	35	650	T2CW-J-1	10F~25F,29F~52F
	合計：	280			


新增

*注意:
螺絲鑽平頭孔事宜，請留意M5及3/16"要沉頭（90° X ø10），供修螺絲后唧膠用


左

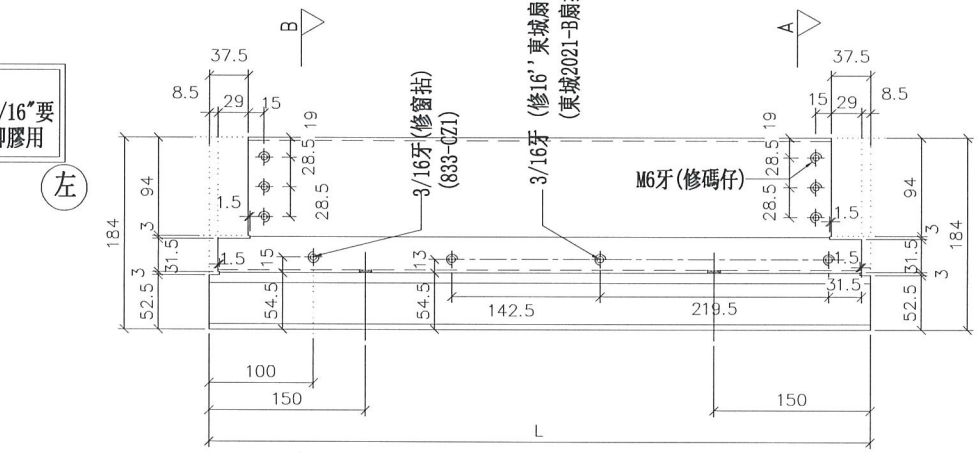

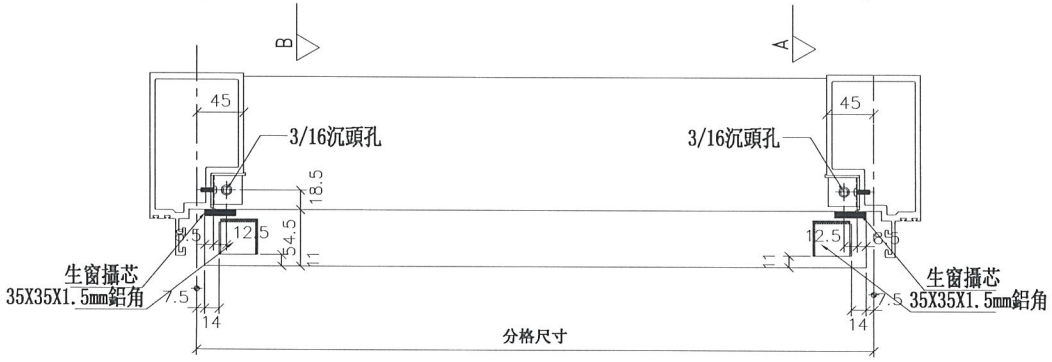


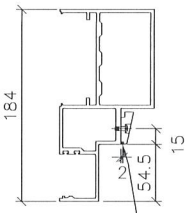

SECTION: B-B

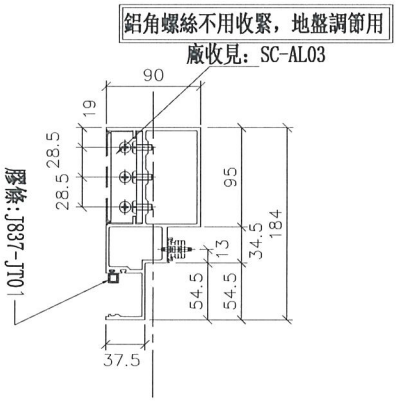

SECTION: A-A

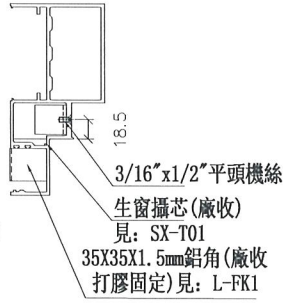

美特鋁質 有限公司 MIDI Aluminium Fabricator Ltd.	工程號	J-837	地盤	觀塘裕民坊

名稱	生梗橫料	制圖	邱紅	2019.01.22
材料	X85553	復核	謝永林	2019.01.25
顏色	EC-DG-S332054 (3塗)	批準		


修改	日期	圖號
		UN-ER01a


物料編號	L	數量	M	X	N	A	分格尺寸	使用位置	廠收背板托角編號	廠收單玻插線編號	樓層
UN-ER01S	642	35	300	X	1	167.5	650	T2CW-H-1	UN-HT1	UN-EH1aR	10F~25F,29F~52F
	642	35	300	X	1	167.5	650	T2CW-B-2	UN-HT1	UN-EH1aR	10F~25F,29F~52F
	合計：	70									


新增


*注意:
螺絲鑽平頭孔事宜，請留意M5及3/16"要沉頭（90° X ø10），供修螺絲后啲膠用


左

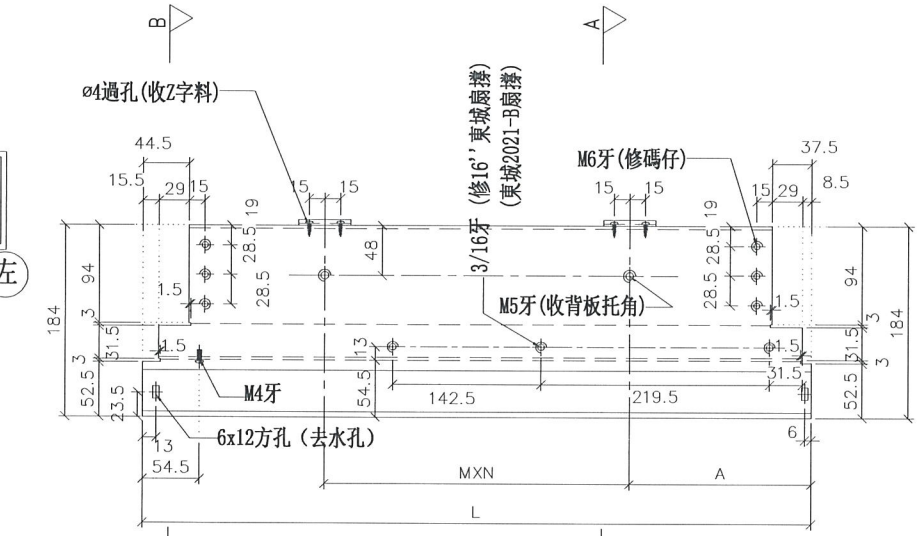

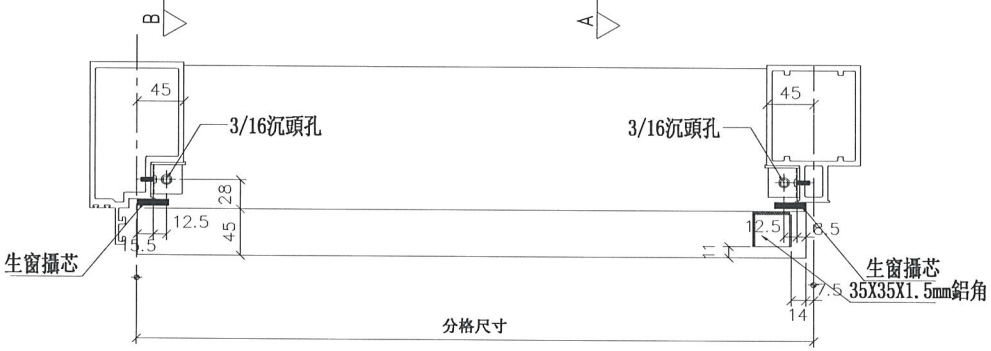

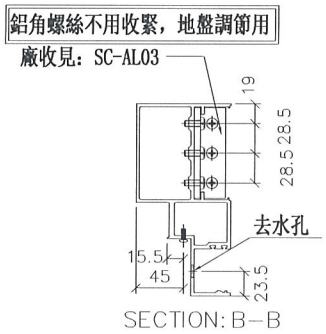

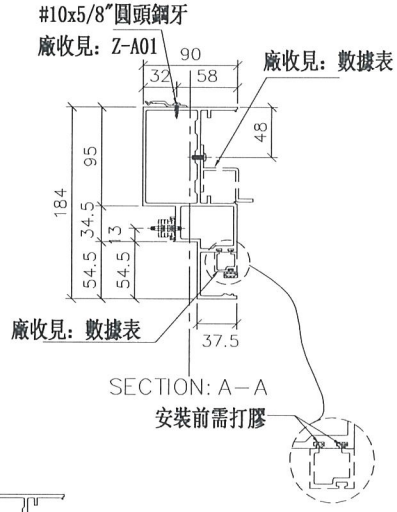

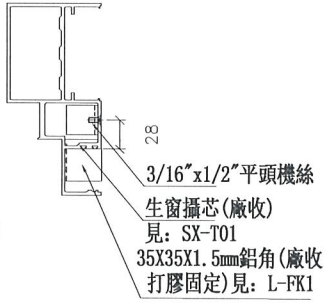

美特鋁質 有限公司 MIDI Aluminium Fabricator Ltd.			
工程號	J-837	地盤	觀塘裕民坊


名稱	生梗橫料	制圖	邱紅	2019.01.22	修改	
材料	X85553	復核	謝永林	2019.01.25	日期	
顏色	EC-DG-S332054 (3塗)	批準			圖號	UN-ER01S


物料編號	L	數量	分格尺寸	使用位置	樓層
UN-ER01aS	635	35	650	T2CW-H-1	10F~25F,29F~52F
	635	35	650	T2CW-B-2	10F~25F,29F~52F
	合計：	70			

新增


*注意:
螺絲鑽平頭孔事宜，請留意M5及3/16"要沉頭（90° X ø10），供修螺絲后唧膠用

左

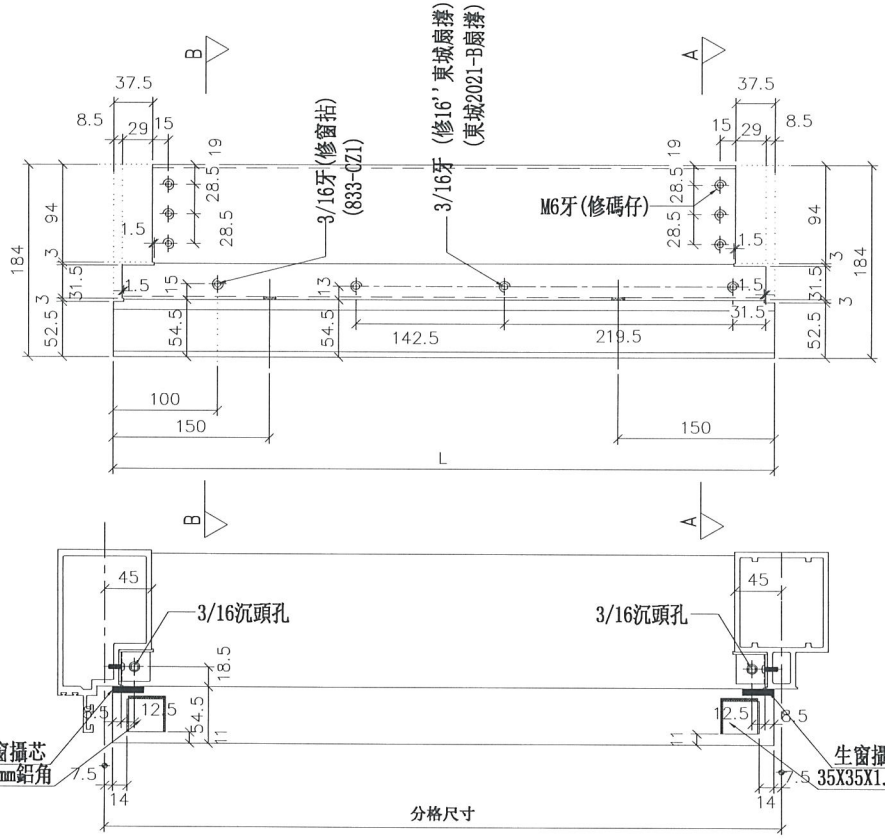


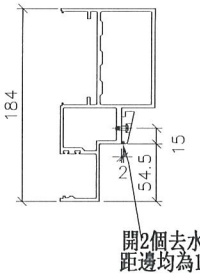

SECTION: B—B

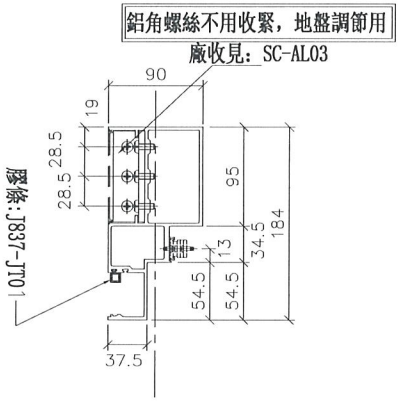

SECTION: A—A

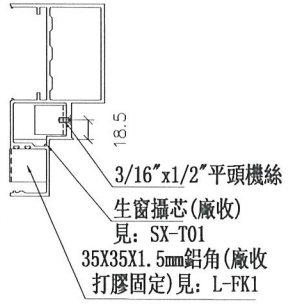


美特鋁質 有限公司 MIDI Aluminium Fabricator Ltd.			
工程號	J-837	地盤	觀塘裕民坊


名稱	生梗橫料	制圖	邱紅	2019.01.22	修改
材料	X85553	復核	謝永林	2019.01.25	日期
顏色	EC-DG-S332054 (3塗)	批準			圖號 UN-ER01aS


物料編號	L	數量	M	X	N	A	分格尺寸	使用位置	廠收背板托角編號	廠收單玻插線編號	樓層
UN-ER02	442	35	250	X	1	92.5	450	T2CW-B-1	UN-HT2	UN-EH2aR	10F~25F,29F~52F
	442	35	250	X	1	92.5	450	T2CW-M-3	UN-HT2	UN-EH2aR	10F~25F,29F~52F
	442	35	250	X	1	92.5	450	T2CW-H-2	UN-HT2	UN-EH2aR	10F~25F,29F~52F
	合計：	105									


新增

*注意:
螺絲鑽平頭孔事宜，請留意M5及3/16"要沉頭（90° X ø10），供修螺絲后唧膠用

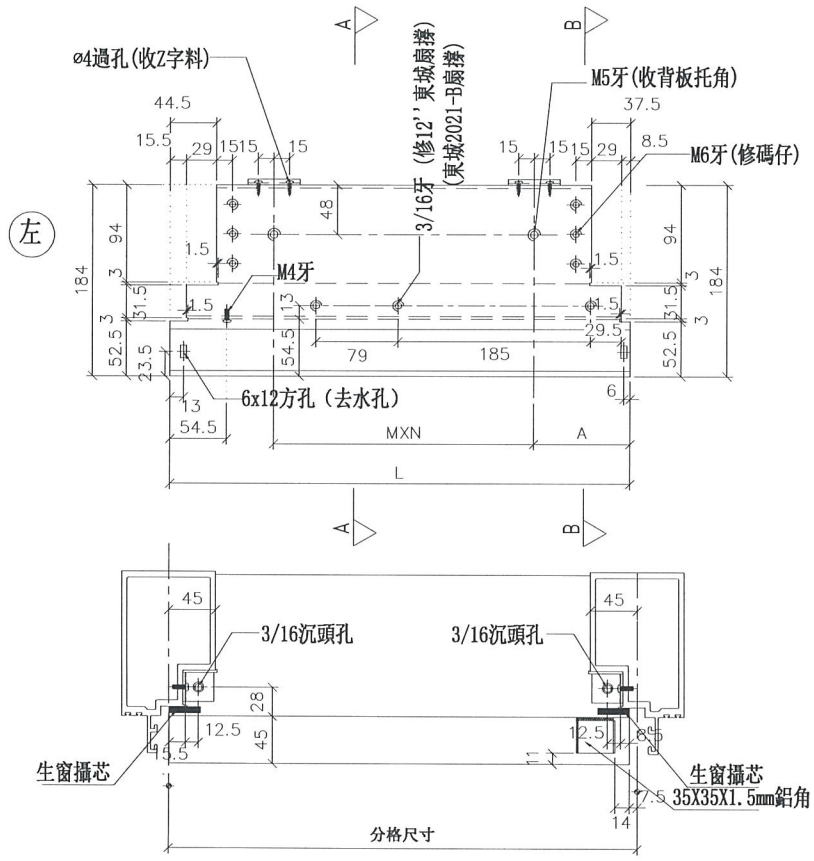

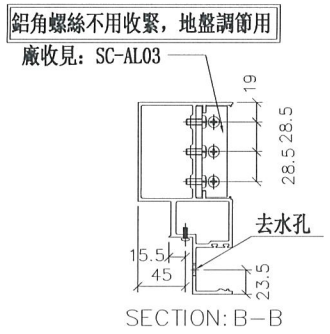

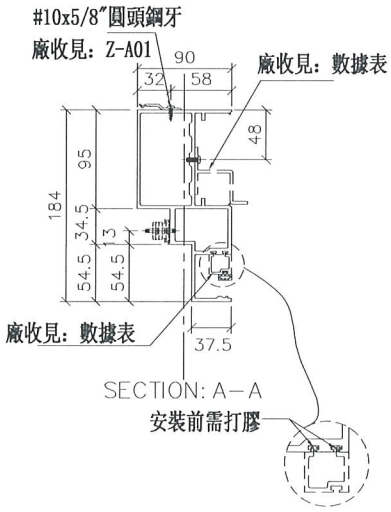

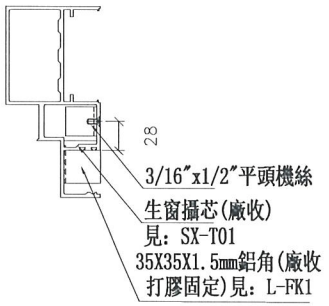

工程號	J-837	地盤	觀塘裕民坊

美特鋁質 有限公司
MIDI Aluminium Fabricator Ltd.

名稱	生梗橫料
材料	X85553
顏色	EC-DG-S332054 (3塗)


制圖	邱紅	2019.01.22
復核	謝永林	2019.01.25
批準		


修改		
日期		
圖號		UN-ER02

物料編號	L	數量	分格尺寸	使用位置	樓層
UN-ER02a	435	35	450	T2CW-B-1	10F~25F,29F~52F
	435	35	450	T2CW-M-3	10F~25F,29F~52F
	435	35	450	T2CW-H-2	10F~25F,29F~52F
	合計：	105			


新增

*注意:
螺絲鑽平頭孔事宜，請留意M5及3/16"要沉頭（90° X ø10），供修螺絲后唧膠用

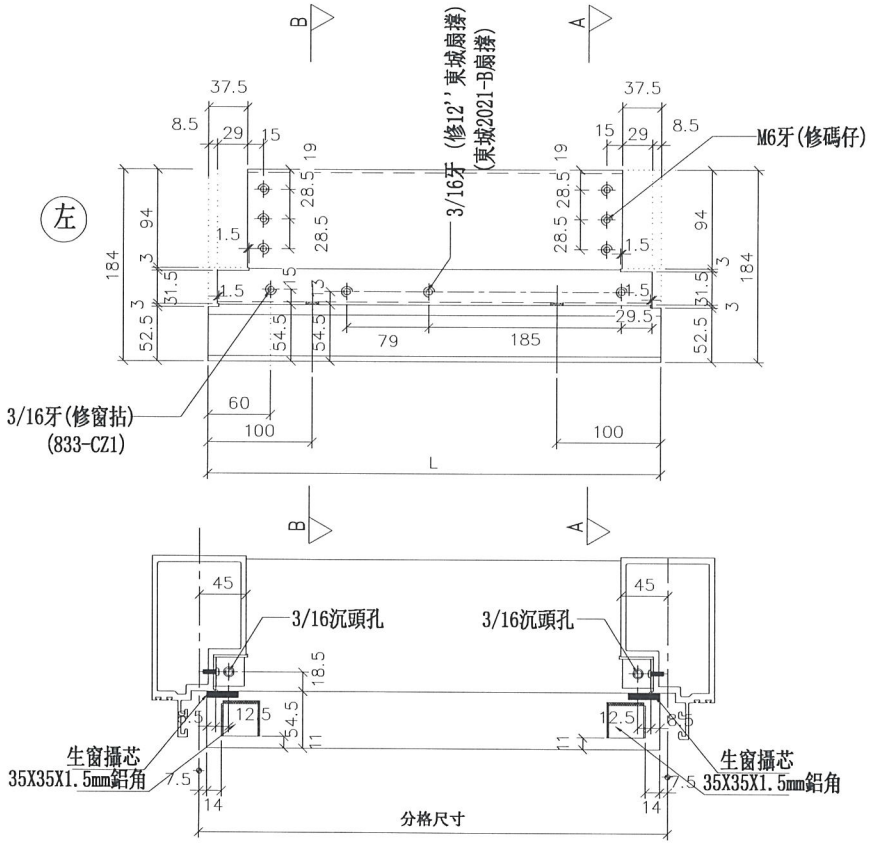


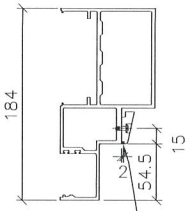

SECTION: B—B

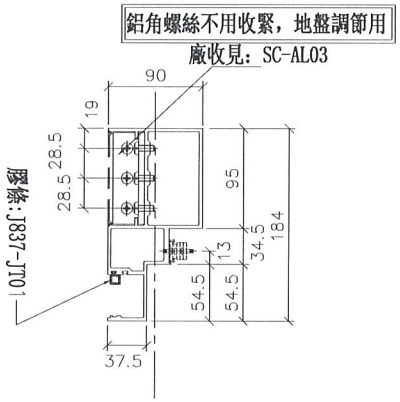

SECTION: A—A

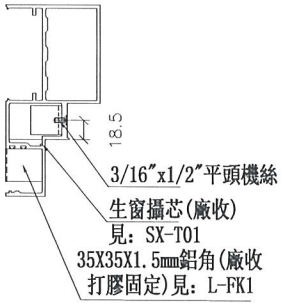

工程號	J-837	地盤	觀塘裕民坊

美特鋁質 有限公司
MIDI Aluminium Fabricator Ltd.

名稱	生梗橫料
材料	X85553
顏色	EC-DG-S332054 (3塗)

制圖	邱紅	2019.01.22
復核	謝永林	2019.01.25
批準		


修改	
日期	
圖號	UN-ER02a


物料編號	L	數量	M	X	N	A	分格尺寸	使用位置	廠收背板托角編號	廠收單玻插線編號	樓層
UN-ER16	542	35	300	X	1	117.5	550	T2CW-M-3	UN-HT16	UN-EH16aR	10F~25F,29F~52F


新增


*注意:
螺絲鑽平頭孔事宜，請留意M5及3/16"要沉頭（90° X ø10），供修螺絲后唧膠用

左

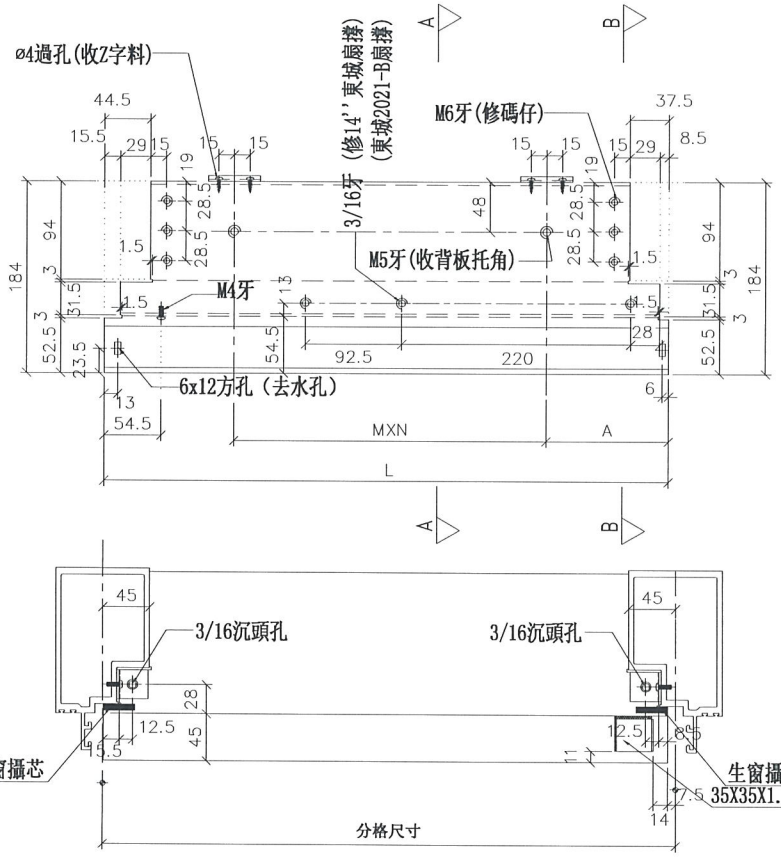

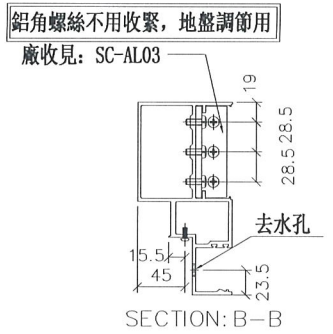

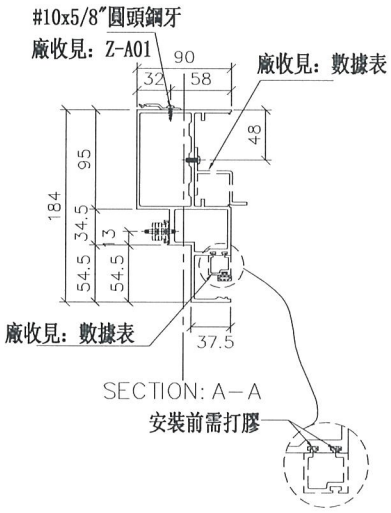

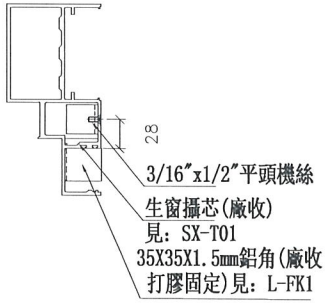

美特鋁質 有限公司 MIDI Aluminium Fabricator Ltd.			
工程號	J-837	地盤	觀塘裕民坊


修改				
日期				
圖號	UN-ER16			
制圖	邱紅	2019.01.22		
復核	謝永林	2019.01.25		
批準				
名稱	生梗橫料			
材料	X85553			
顏色	EC-DG-S332054 (3塗)			


物料編號	L	數量	分格尺寸	使用位置	樓層
UN-ER16a	535	35	550	T2CW-M-3	10F~25F,29F~52F


新增

*注意:
螺絲鑽平頭孔事宜，請留意M5及3/16"要沉頭（90° X ø10），供修螺絲后啲膠用


左

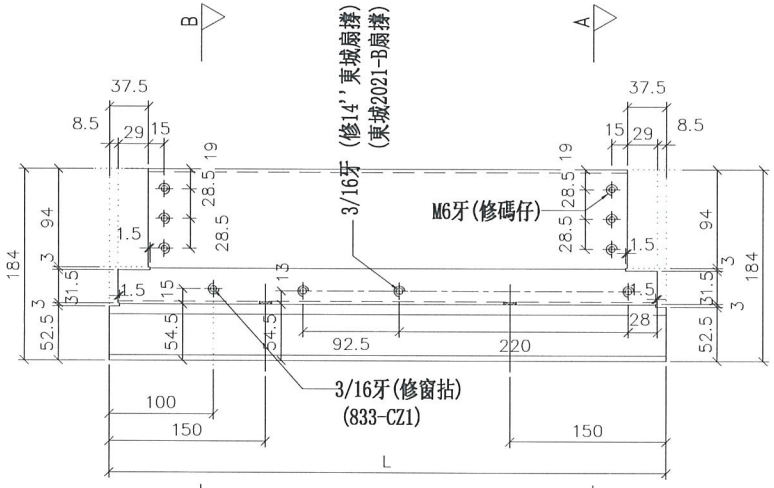

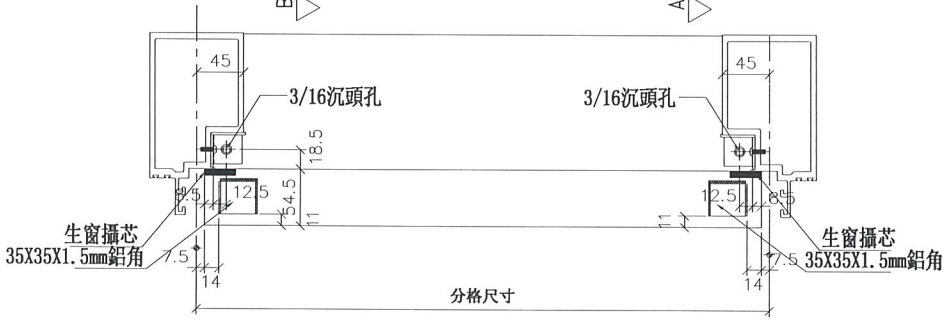


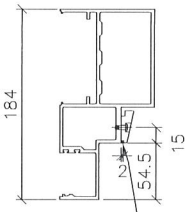

SECTION: B—B

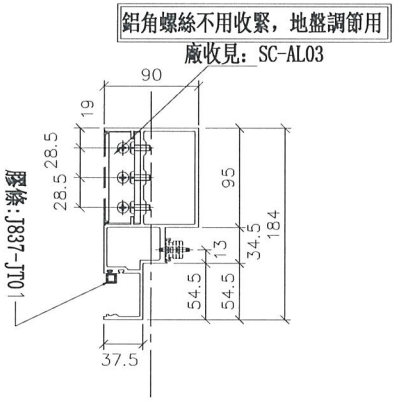

SECTION: A—A

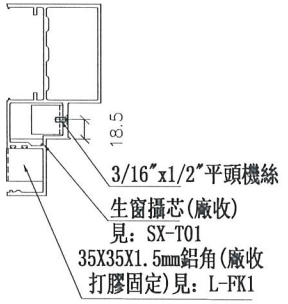

工程號	J-837	地盤	觀塘裕民坊

美特鋁質 有限公司
MDI Aluminium Fabricator Ltd.


名稱	生梗橫料
材料	X85553
顏色	EC-DG-S332054 (3塗)


	制圖	邱紅	2019.01.22	修改	
	復核	謝永林	2019.01.25	日期	
	批準			圖號	UN-ER16a


物料編號	L	數量	M	X	N	A	分格尺寸	使用位置	廠收背板托角編號	廠收單玻插線編號	樓層
UN-ER24RS	385	35	200	X	1	92.5	400	T2CW-L-2	UN-HT24	UN-EH24aR	10F~25F,29F~52F


新增

*注意:
螺絲鑽平頭孔事宜，請留意M5及3/16"要沉頭（90° X ø10），供修螺絲后唧膠用

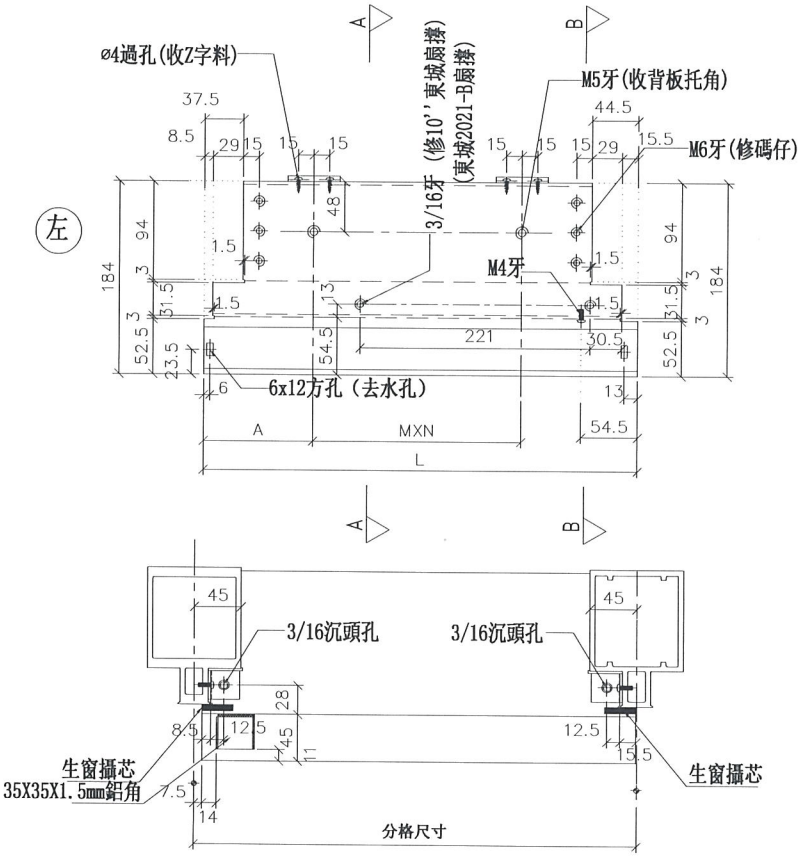

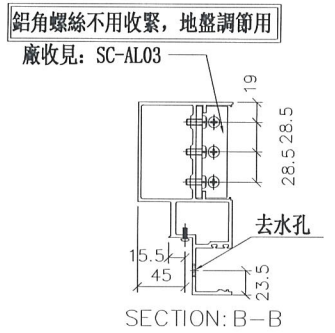

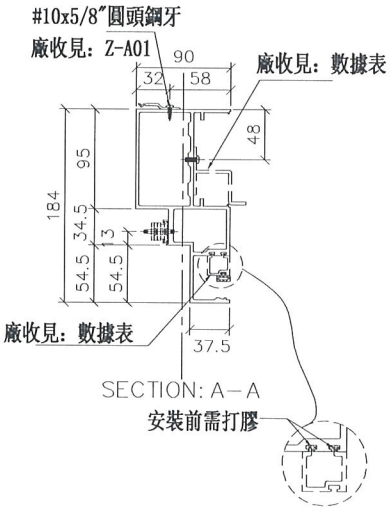

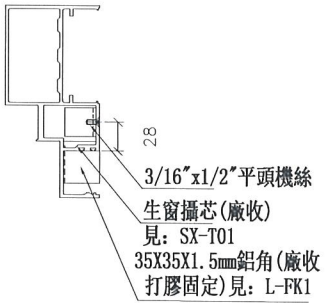

美特鋁質 有限公司 MDI Aluminium Fabricator Ltd.		
工程號	J-837	地盤	觀塘裕民坊

修改			
日期	2019.01.22	2019.01.25	
圖號	UN-ER24RS		


制圖	邱紅
復核	謝永林
批準	


名稱	生梗橫料
材料	X85553
顏色	EC-DG-S332054 (3塗)

物料編號	L	數量	分格尺寸	使用位置	樓層
UN-ER24aRS	385	35	400	T2CW-L-2	10F~25F,29F~52F


新增

*注意:
螺絲鑽平頭孔事宜，請留意M5及3/16″要沉頭（90° X ø10），供修螺絲后啤膠用

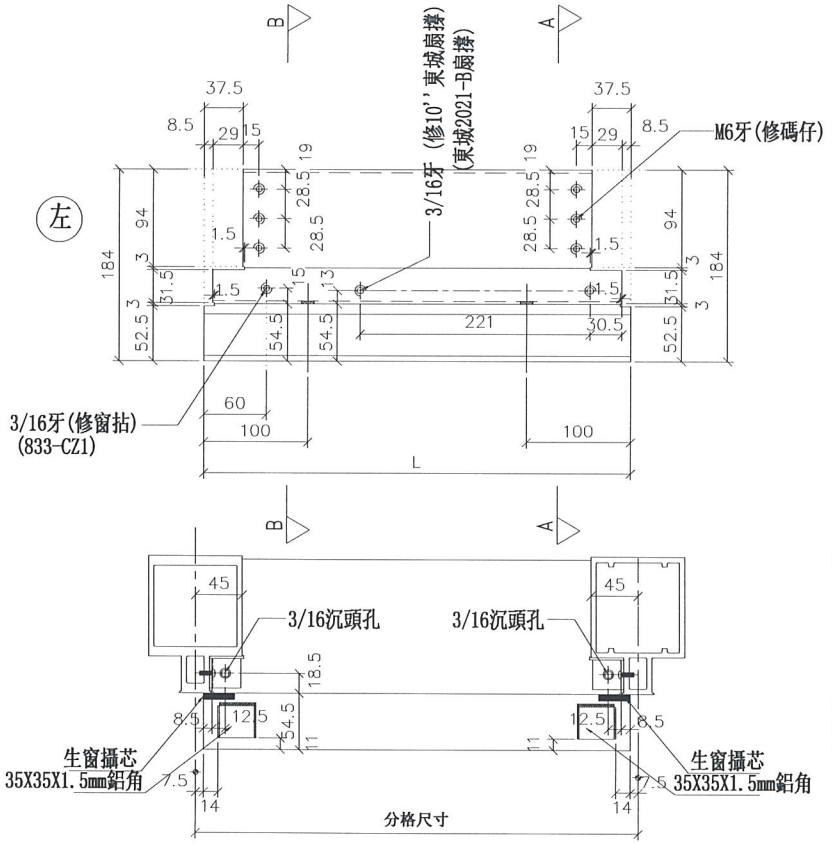


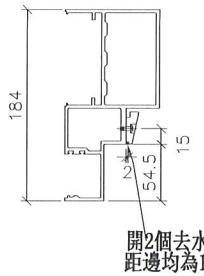

SECTION: B—B

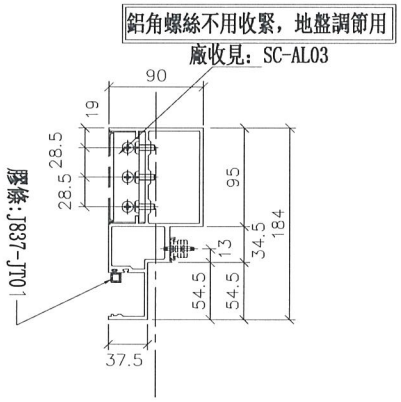

SECTION: A—A

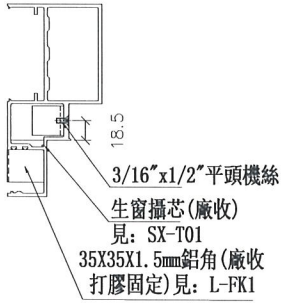

名稱	生梗橫料
材料	X85553
顏色	EC-DG-S332054 (3塗)

制圖	邱紅	2019.01.22
復核	謝永林	2019.01.25
批準		


修改		
日期		
圖號	UN-ER24aRS	

美特鋁質 有限公司
MIDI Aluminium Fabricator Ltd.


工程號	J-837	地盤	觀塘裕民坊


數據表參見：UN-L02bS-1


新增

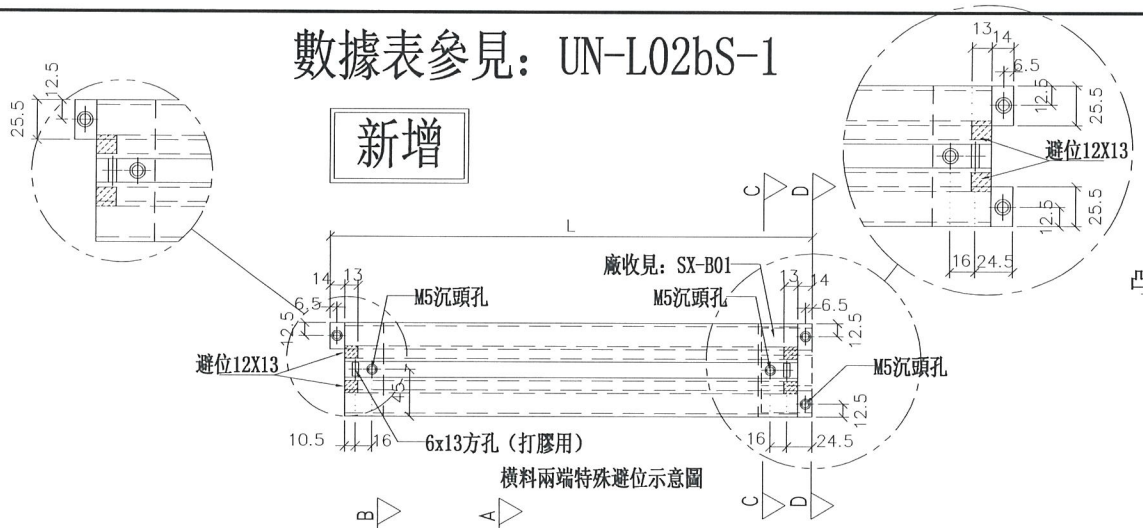



橫料兩端特殊避位示意圖

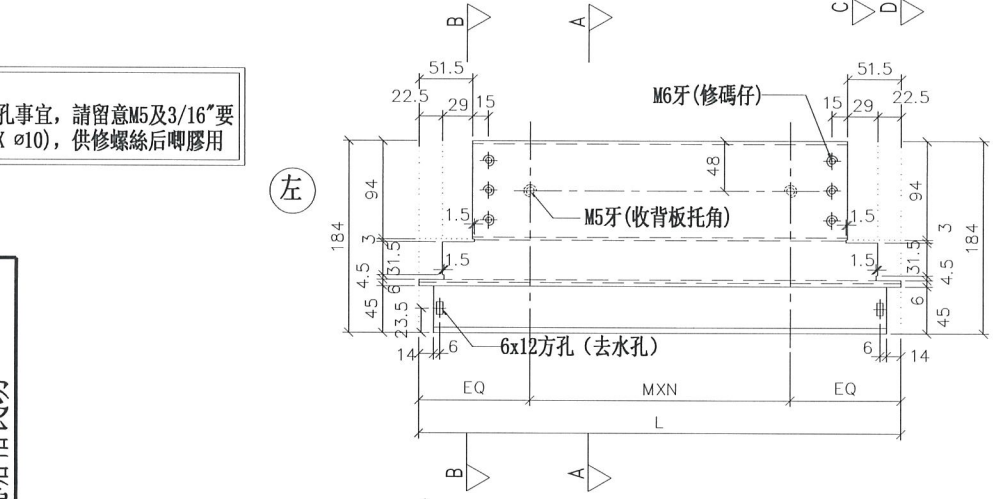


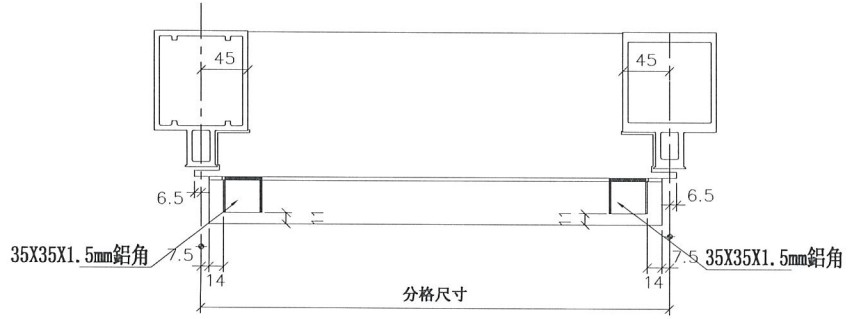

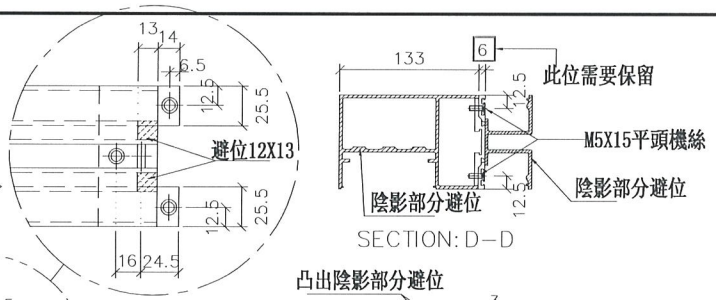

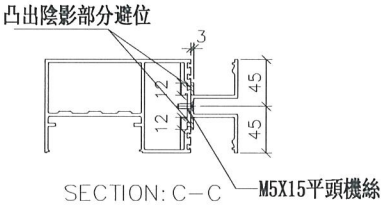

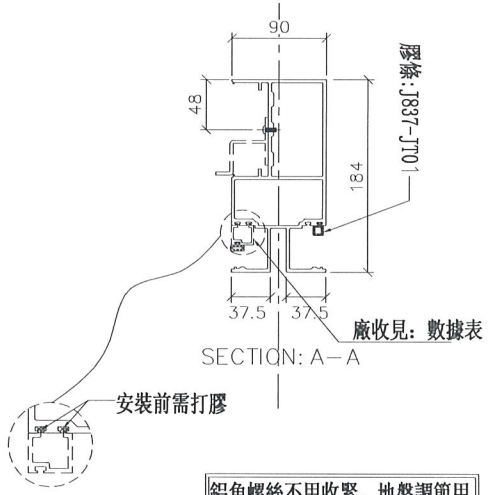

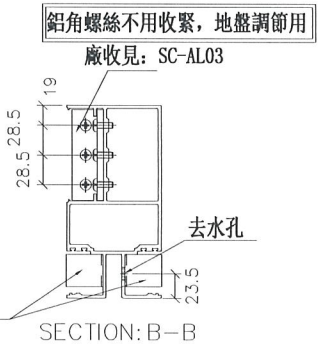

*注意:
螺絲鑽平頭孔事宜，請留意M5及3/16"要沉頭（90° X ø10），供修螺絲后啲膠用

美特鋁質 有限公司 MIDI Aluminium Fabricator Ltd.	
工程號	J-837
地盤	觀塘裕民坊

修改			
日期			
圖號	UN-L02bS		
制圖	邱紅	2019.01.22	
復核	謝永林	2019.01.25	
批準			
名稱	雙梗橫料（外凸）		
材料	X85552		
顏色	EC-DG-S332054（3塗）		

美特鋁質 有限公司
MIDI Aluminium Fabricator Ltd.

工程號	J-837	地盤	觀塘裕民坊

拆圖參見：UN-L02bS


新增


物料編號	L	數量	M	X	N	EQ	分格尺寸	使用位置	廠收背板花角編號	廠收單玻插線編號	樓層	備註
UN-L02bS	463	35	250	X	1	106.5	450	T2CW-H-1	UN-HT02	UN-HM02	10F~25F,29F~52F	新增


名稱	雙梗橫料（外凸）	制圖	邱紅	2019.01.22	修改			
材料	X85552	復核	謝永林	2019.01.25	日期			
顏色	EC-DG-S332054 (3塗)	批準			圖號	UN-L02bS-1		


數據表參見：UN-EL01b-1


新增

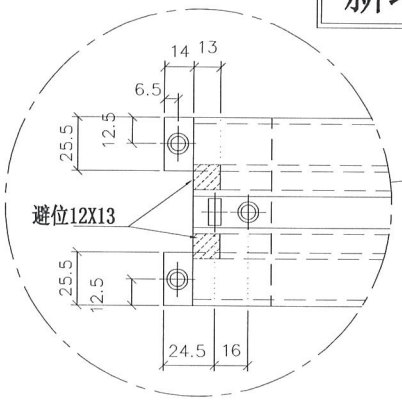


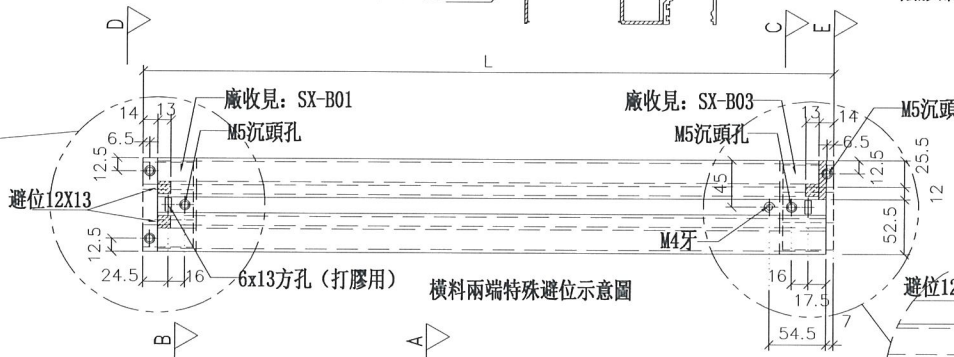

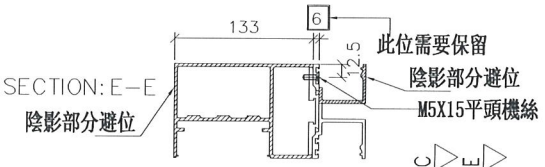


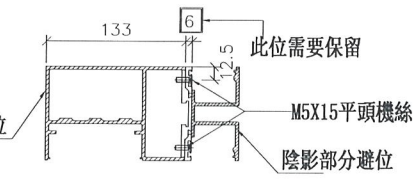


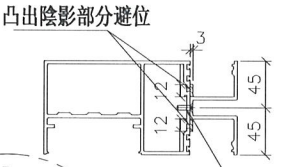


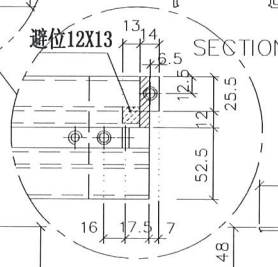


*注意：
螺絲鑽平頭孔事宜，請留意M5及3/16"要沉頭（90° X ø10），供修螺絲后唧膠用

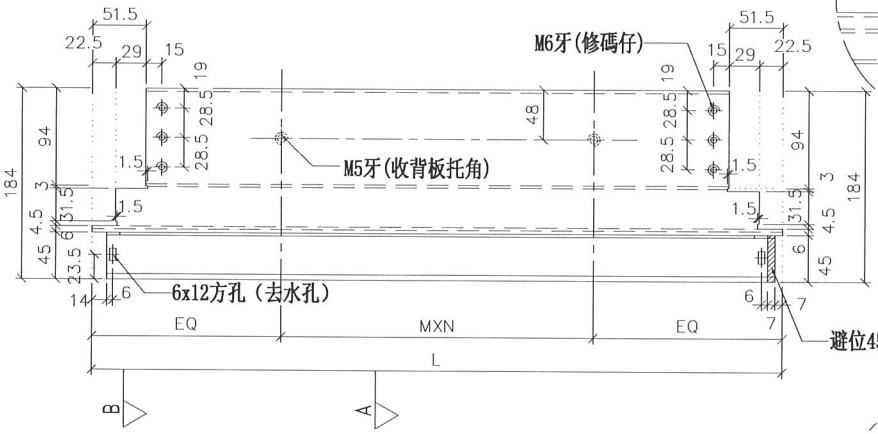

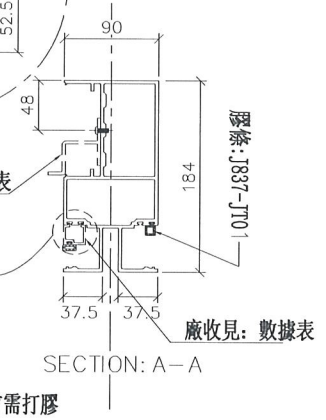

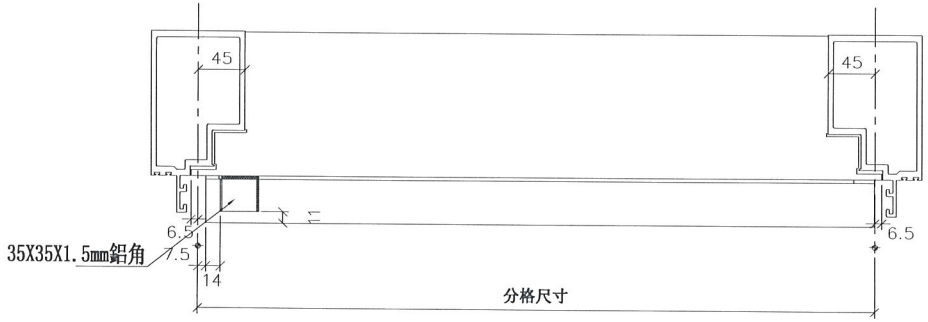

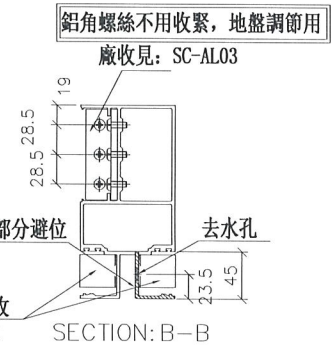

工程號	J-837
地盤	觀塘裕民坊

美特鋁質 有限公司
MIDI Aluminium Fabricator Ltd.

制圖	邱紅	2019.01.22	修改
復核	謝永林	2019.01.25	日期
批準			圖號

名稱	雙梗橫料（外凸）
材料	X85552
顏色	EC-DG-S332054（3塗）

UN-EL01b

美特鋁質 有限公司
MIDI Aluminium Fabricator Ltd.

工程號	J-837	地盤	觀塘裕民坊

拆圖參見：UN-EL01b


新增

物料編號	L	數量	M	X	N	EQ	分格尺寸	使用位置	嚴收背板托角編號	嚴收罩玻插線編號	樓層
UN-EL01b	663	35	300	X	1	181.5	650	T2CW-F-1	UN-HT1a	UN-EH1	10F~25F,29F~52F
	663	35	300	X	1	181.5	650	T2CW-C-2	UN-HT1a	UN-EH1	10F~25F,29F~52F
	663	35	300	X	1	181.5	650	T2CW-B-2	UN-HT1a	UN-EH1	10F~25F,29F~52F
	663	35	300	X	1	181.5	650	T2CW-L-1	UN-HT1a	UN-EH1	10F~25F,29F~52F
合計：		140									


名稱	雙梗橫料（外凸）	制圖	邱紅	2019.01.22	修改			
材料	X85552	復核	謝永林	2019.01.25	日期			
顏色	EC-DG-S332054 (3塗)	批準			圖號	UN-EL01b-1		


數據表參見：UN-EL01bS-1


新增

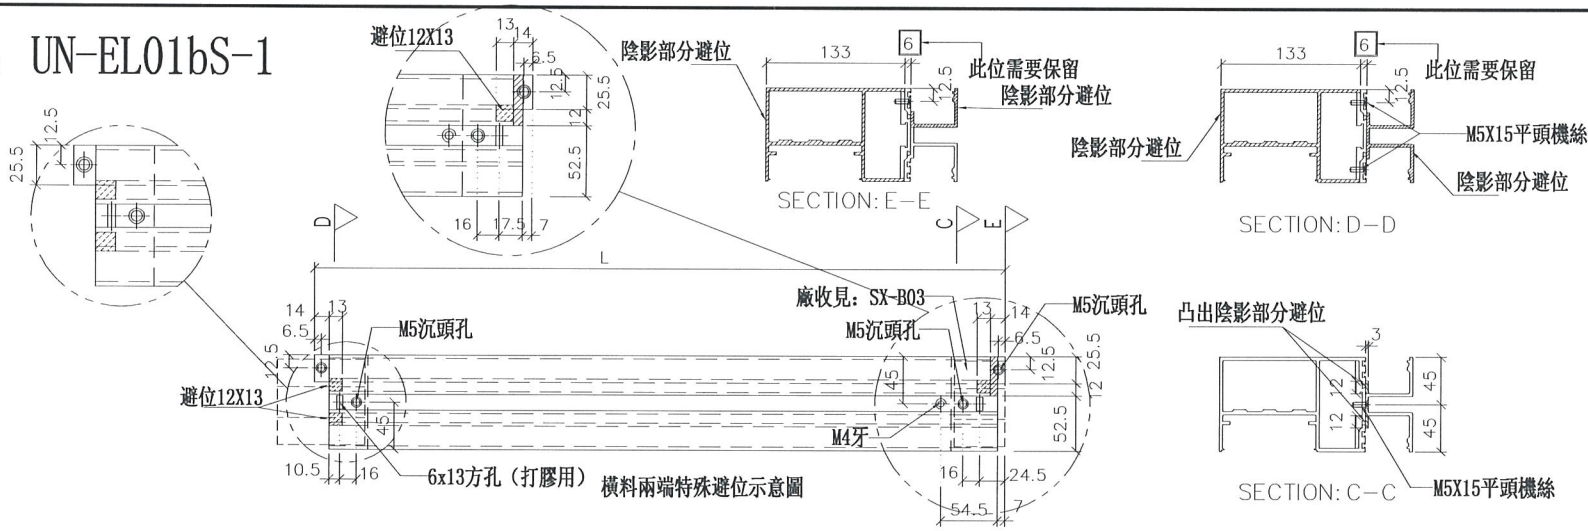


*注意：
螺絲鑽平頭孔事宜，請留意M5及3/16″要沉頭（90° X ø10），供修螺絲后唧膠用

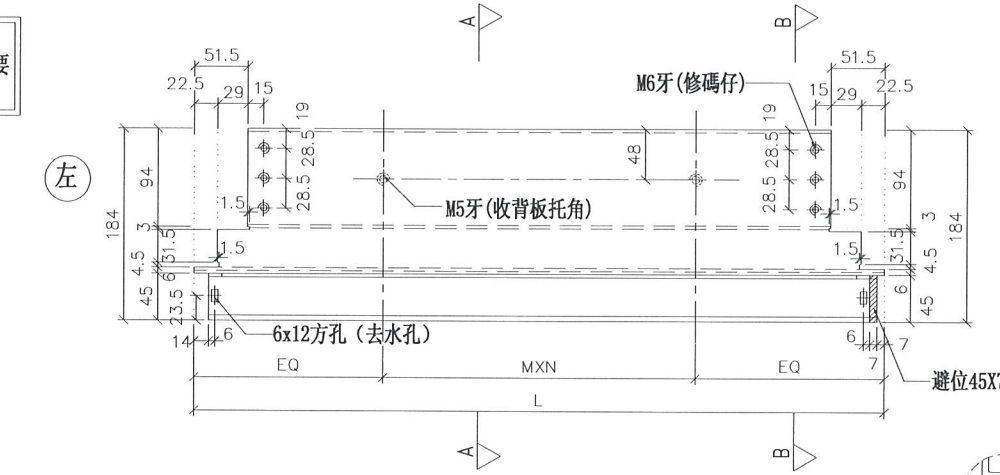

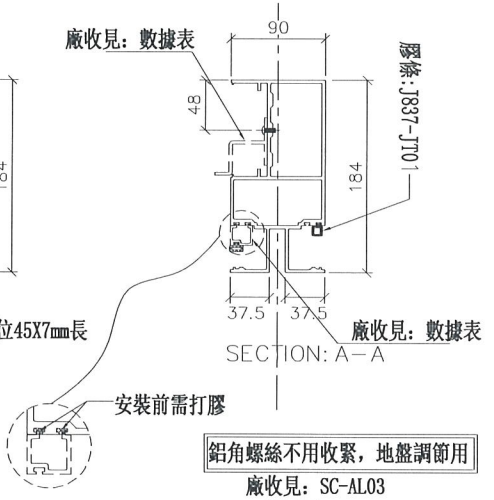

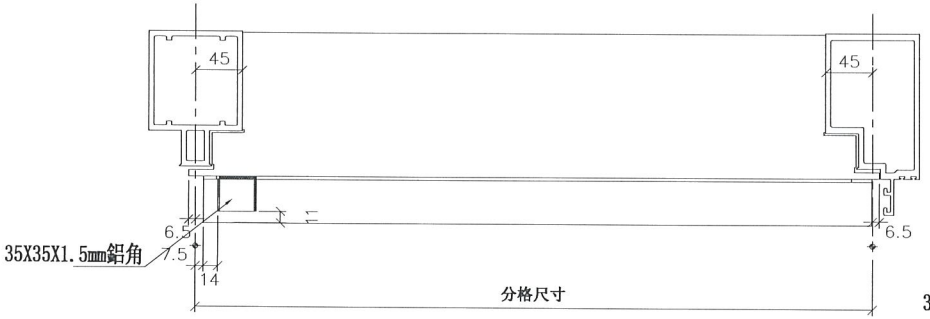

鋁角螺絲不用收緊，地盤調節用

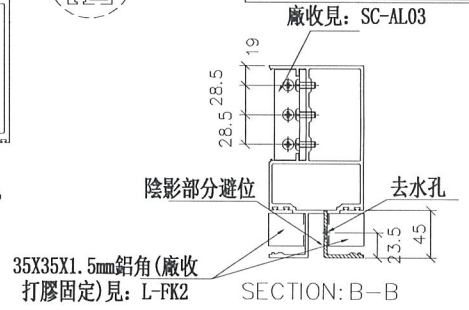

美特鋁質 有限公司 MIDI Aluminium Fabricator Ltd.			
工程號	J-837	地盤	觀塘裕民坊

			修改		
制圖	邱紅	2019.01.22	日期		
復核	謝永林	2019.01.25	圖號	UN-EL01bS	
批準					
名稱	雙梗橫料（外凸）				
材料	X85552				
顏色	EC-DG-S332054（3塗）				

美特鋁質 有限公司
MIDI Aluminium Fabricator Ltd.

工程號	J-837	地盤	觀塘裕民坊

拆圖參見：UN-EL01bS


新增


物料編號	L	數量	M	X	N	EQ	分格尺寸	使用位置	廠收背板托角編號	廠收單玻捕線編號	樓層
UN-EL01bS	663	35	300	X	1	181.5	650	T2CW-H-1	UN-HT1a	UN-EH1	10F~25F,29F~52F
	663	35	300	X	1	181.5	650	T2CW-A-1	UN-HT1a	UN-EH1	10F~25F,29F~52F
	663	35	300	X	1	181.5	650	T2CW-M-2	UN-HT1a	UN-EH1	10F~25F,29F~52F
合計：		105									


名稱	雙梗橫料（外凸）	制圖	邱紅	2019.01.22	修改			
材料	X85552	復核	謝永林	2019.01.25	日期			
顏色	EC-DG-S332054 (3塗)	批準			圖號	UN-EL01bS-1		


數據表參見：UN-EL02b-1


新增

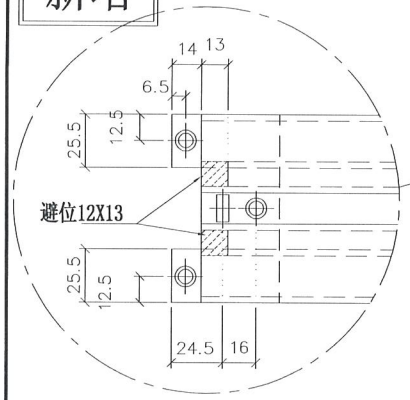


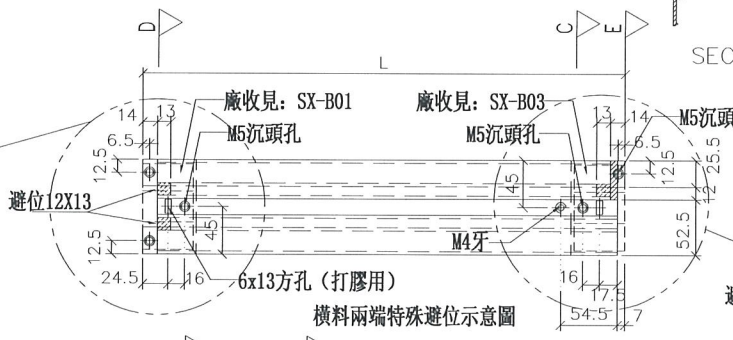

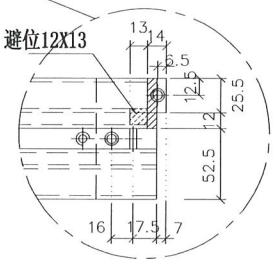


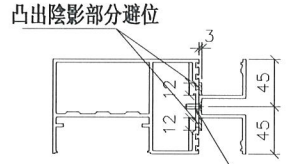


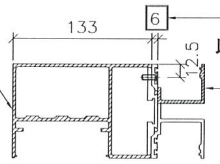


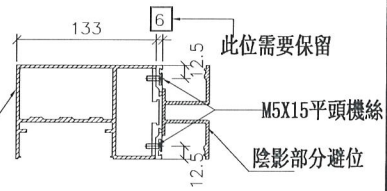


*注意:
螺絲鑽平頭孔事宜，請留意M5及3/16″要沉頭（90° X ø10），供修螺絲后啤膠用

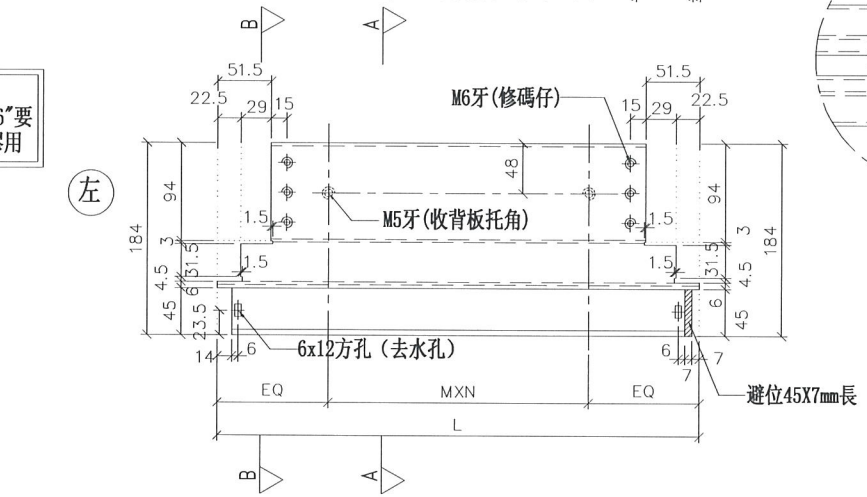

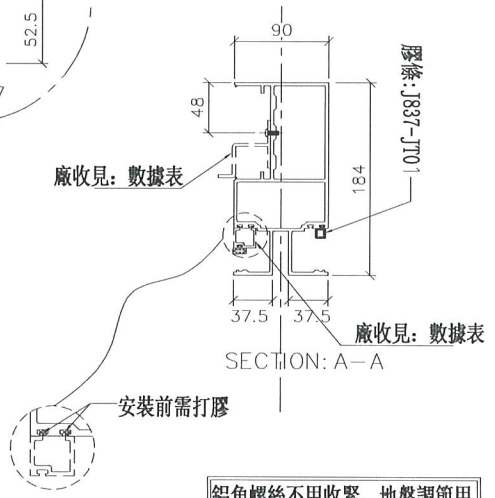

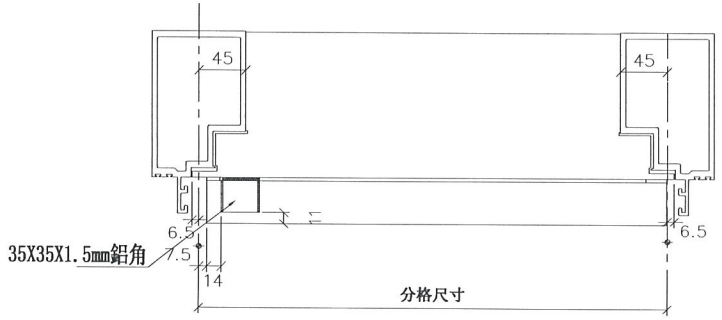

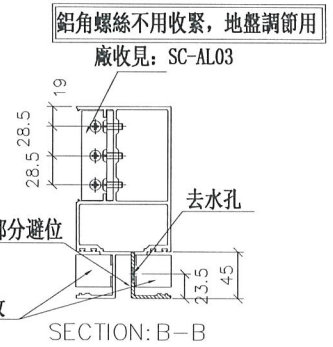

美特鋁質 有限公司 MIDI Aluminium Fabricator Ltd.	
工程號	J-837
地盤	觀塘裕民坊

修改	日期	圖號
		UN-EL02b

制圖	邱紅	2019.01.22	
復核	謝永林	2019.01.25	
批準			

名稱	雙梗橫料（外凸）
材料	X85552
顏色	EC-DG-S332054（3塗）

美特鋁質 有限公司
MIDI Aluminium Fabricator Ltd.

工程號	J-837	地盤	觀塘裕民坊

拆圖參見：UN-EL02b


新增


物料編號	L	數量	M	X	N	EQ	分格尺寸	使用位置	藏收膏板托角編號	藏收罩玻插線編號	樓層
UN-EL02b	463	35	250	X	1	106.5	450	T2CW-A-2	UN-HT2a	UN-EH2	10F~25F,29F~52F
	463	35	250	X	1	106.5	450	T2CW-M-3	UN-HT2a	UN-EH2	10F~25F,29F~52F
	463	35	250	X	1	106.5	450	T2CW-H-2	UN-HT2a	UN-EH2	10F~25F,29F~52F
合計:		105									


名稱	雙梗橫料（外凸）	制圖	邱紅	2019.01.22	修改			
材料	X85552	復核	謝永林	2019.01.25	日期			
顏色	EC-DG-S332054 (3塗)	批準			圖號	UN-EL02b-1		


數據表參見：UN-EL02bRS-1


新增

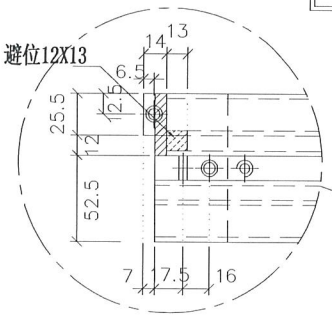

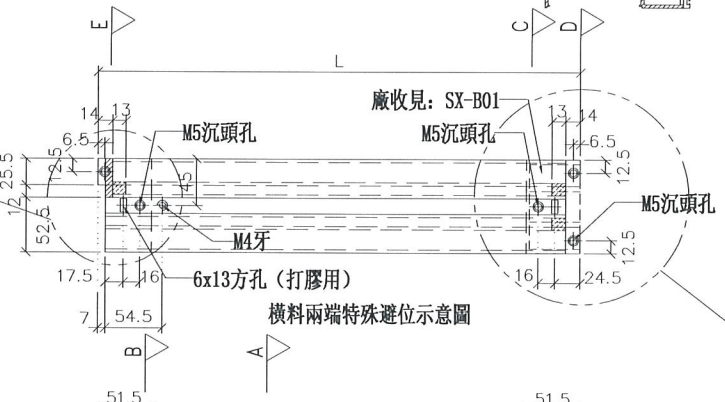


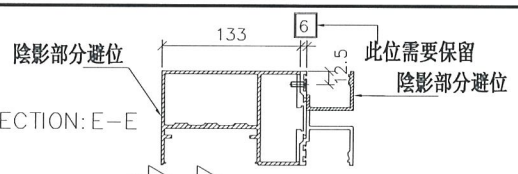


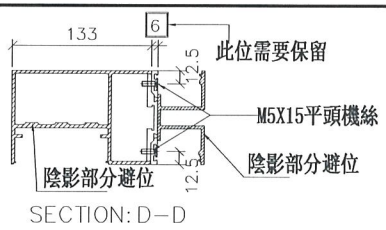


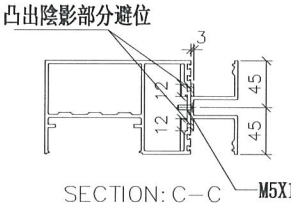


*注意：
螺絲鑽平頭孔事宜，請留意M5及3/16"要沉頭（90° X ø10），供修螺絲后唧膠用

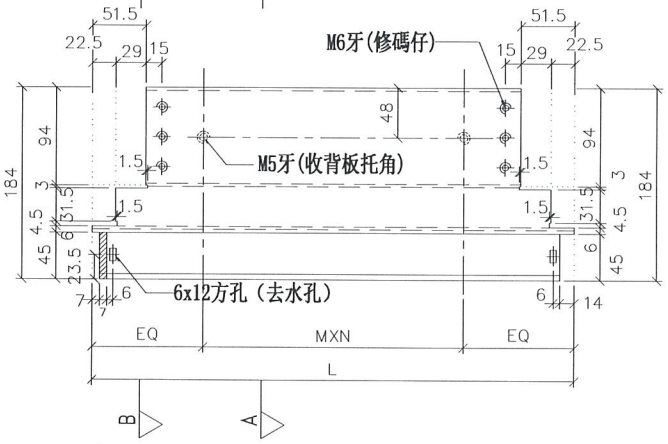


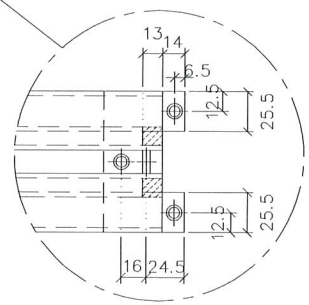

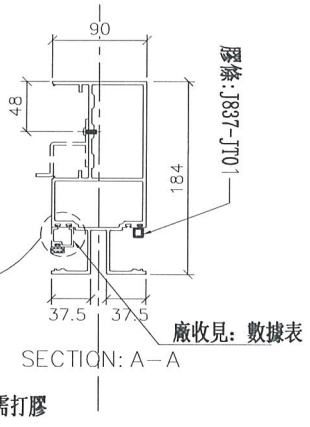



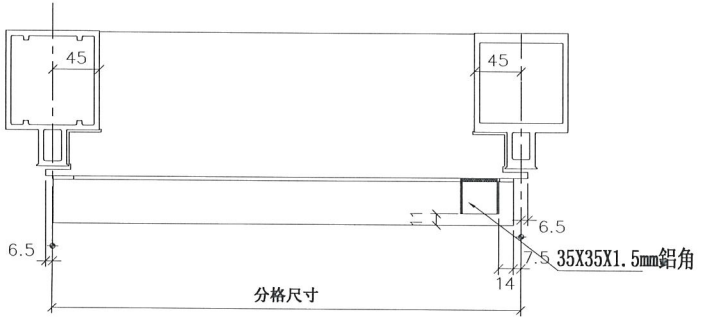

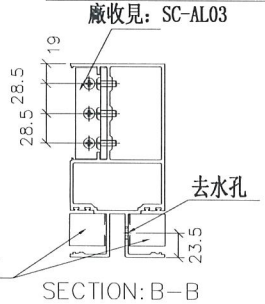

工程號	J-837
地盤	觀塘裕民坊

美特鋁質 有限公司
MIDI Aluminium Fabricator Ltd.

名稱	雙梗橫料（外凸）	制圖	邱紅
材料	X85552	復核	謝永林
顏色	EC-DG-S332054（3塗）	批準	

修改	日期	圖號
		UN-EL02bRS
2019.01.22	2019.01.25	

美特鋁質 有限公司
MIDI Aluminium Fabricator Ltd.

工程號	J-837	地盤	觀塘裕民坊

拆圖參見：UN-EL02bRS


新增


物料編號	L	數量	M	X	N	EQ	分格尺寸	使用位置	嵌收背板托角編號	嵌收單玻插線編號	樓層
UN-EL02bRS	463	35	250	X	1	106.5	450	T2CW-L-2	UN-HT2a	UN-EH2	10F~25F,29F~52F


名稱	雙梗橫料（外凸）	制圖	邱紅	2019.01.22	修改			
材料	X85552	復核	謝永林	2019.01.25	日期			
顏色	EC-DG-S332054 (3塗)	批準			圖號	UN-EL02bRS-1		


數據表參見：UN-ER01b-1


新增

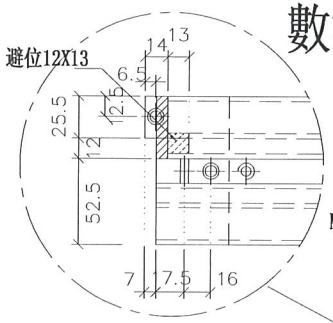

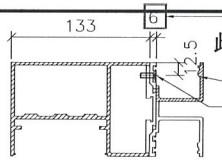

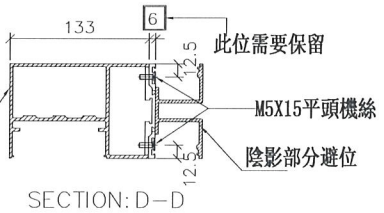


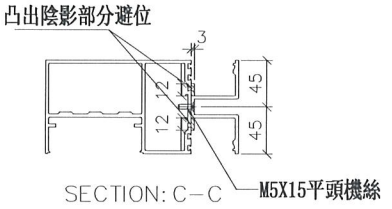


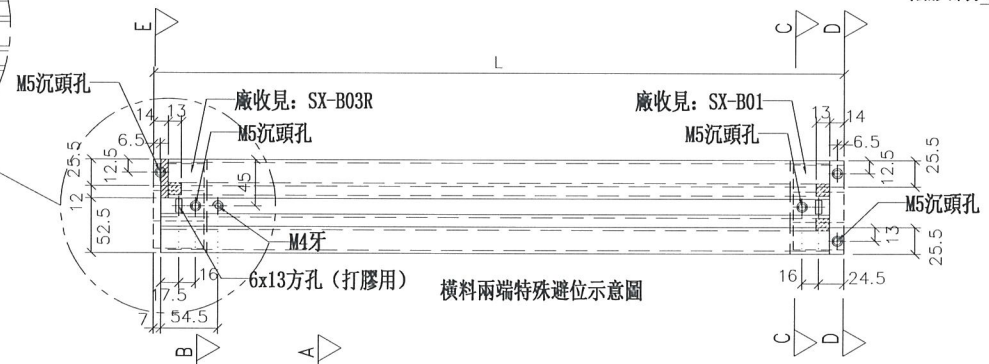



*注意:
螺絲鑽平頭孔事宜，請留意M5及3/16"要沉頭（90° X ø10），供修螺絲后唧膠用

左

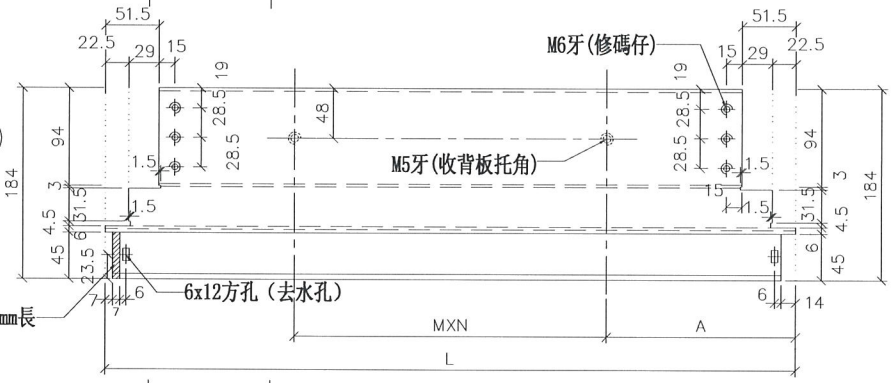

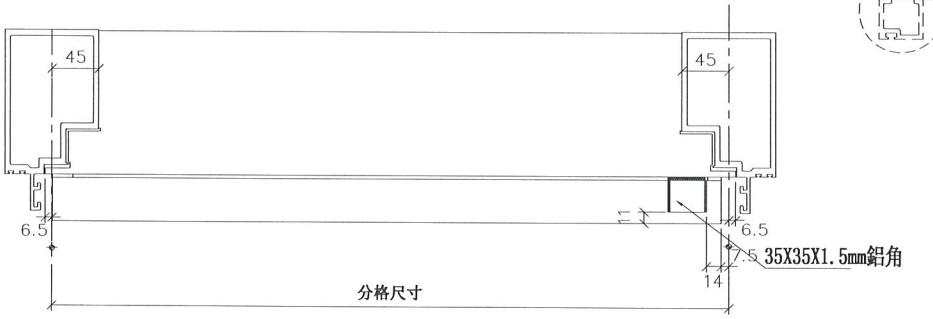

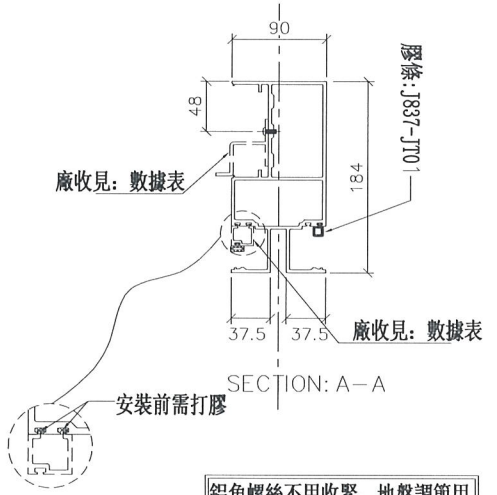

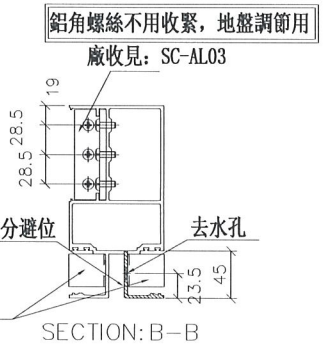

美特鋁質有限公司 MIDI Aluminium Fabricator Ltd.	
工程號	J-837
地盤	觀塘裕民坊

修改			
日期			
圖號	UN-ER01b		
制圖	邱紅	2019.01.22	
復核	謝永林	2019.01.25	
批準			
名稱	雙梗橫料（外凸）		
材料	X85552		
顏色	EC-DG-S332054（3塗）		

拆圖參見：UN-ER01b

美特鋁質 有限公司
MDI Aluminium Fabricator Ltd.


工程號	J-837	地盤	觀塘裕民坊


物料編號	L	數量	M	X	N	A	分格尺寸	使用位置	廠收背板托角編號	廠收單玻插線編號	樓層
UN-ER01b	663	35	300	X	1	181.5	650	T2CW-G-2	UN-HT1a	UN-EH1R	10F~25F,29F~52F
	663	35	300	X	1	181.5	650	T2CW-E-2	UN-HT1a	UN-EH1R	10F~25F,29F~52F
	663	35	300	X	1	181.5	650	T2CW-C-2	UN-HT1a	UN-EH1R	10F~25F,29F~52F
	663	35	300	X	1	181.5	650	T2CW-A-1	UN-HT1a	UN-EH1R	10F~25F,29F~52F
	663	35	300	X	1	181.5	650	T2CW-N-2	UN-HT1a	UN-EH1R	10F~25F,29F~52F
	663	35	300	X	1	181.5	650	T2CW-M-2	UN-HT1a	UN-EH1R	10F~25F,29F~52F
	663	35	300	X	1	181.5	650	T2CW-K-2	UN-HT1a	UN-EH1R	10F~25F,29F~52F
	663	35	300	X	1	181.5	650	T2CW-J-1	UN-HT1a	UN-EH1R	10F~25F,29F~52F
	合計：	280									


名稱	雙梗橫料（外凸）	制圖	邱紅	2019.01.22	修改		
材料	X85552	復核	謝永林	2019.01.25	日期		
顏色	EC-DG-S332054（3塗）	批準			圖號	UN-ER01b-1	


數據表參見：UN-ER01bS-1


新增

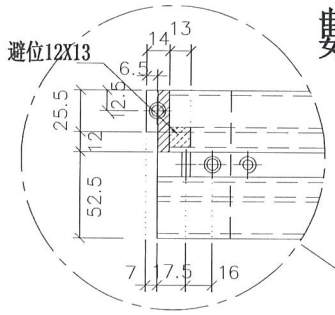

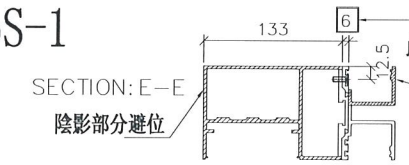


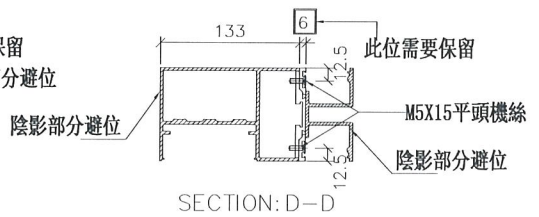

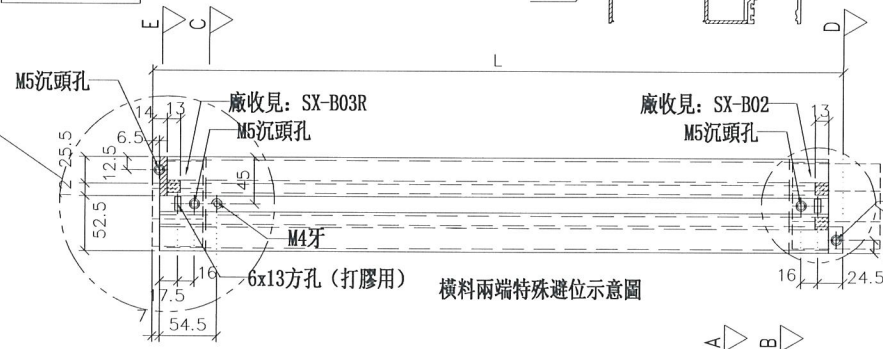


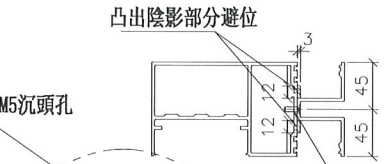



*注意：
螺絲鑽平頭孔事宜，請留意M5及3/16"要沉頭（90° X ø10），供修螺絲后唧膠用

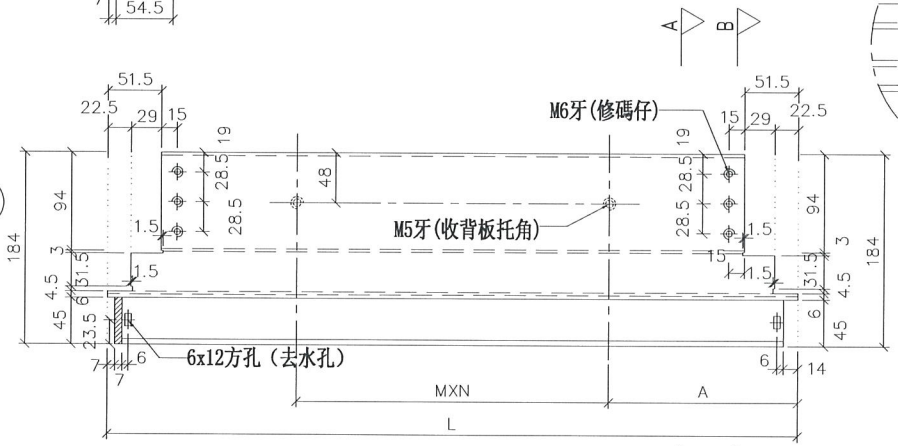

左

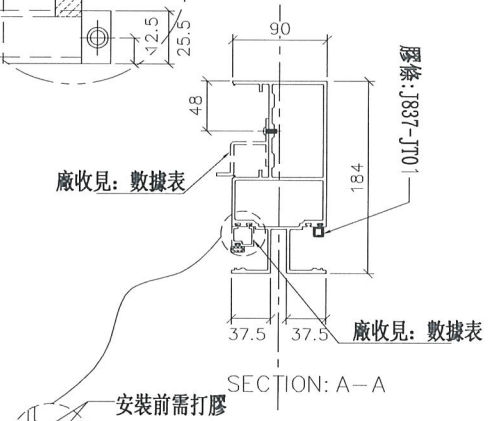

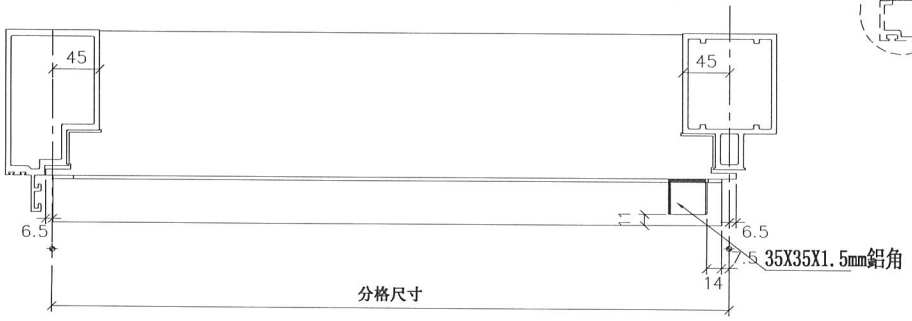

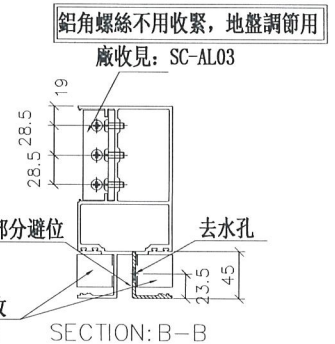

工程號	J-837
地盤	觀塘裕民坊

美特鋁質 有限公司
MDI Aluminium Fabricator Ltd.

名稱	雙梗橫料（外凸）	制圖	邱紅
材料	X85552	復核	謝永林
顏色	EC-DG-S332054（3塗）	批準	

修改	日期	圖號
	2019.01.22	UN-ER01bS
	2019.01.25	

美特鋁質 有限公司
MIDI Aluminium Fabricator Ltd.

工程號	J-837	地盤	觀塘裕民坊

拆圖參見：UN-ER01bS


新增


物料編號	L	數量	M	X	N	A	分格尺寸	使用位置	廠收背板托角編號	廠收單玻捕線編號	樓層
UN-ER01bS	663	35	300	X	1	181.5	650	T2CW-H-1	UN-HT1a	UN-EH1R	10F~25F,29F~52F
	663	35	300	X	1	181.5	650	T2CW-B-2	UN-HT1a	UN-EH1R	10F~25F,29F~52F
合計：	70										

名稱	雙梗橫料（外凸）	制圖	邱紅	2019.01.22	修改			
材料	X85552	復核	謝永林	2019.01.25	日期			
顏色	EC-DG-S332054 (3塗)	批準			圖號	UN-ER01bS-1		

數據表參見：UN-ER02b-1


新增

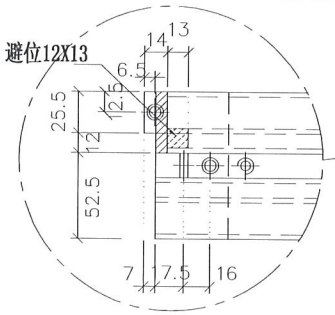


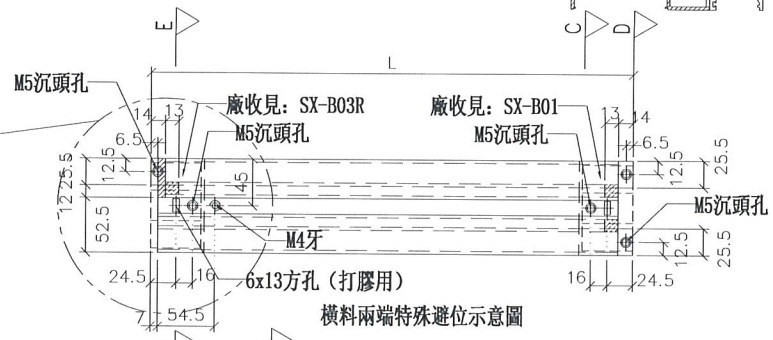


橫料兩端特殊避位示意圖


*注意：
螺絲鑽平頭孔事宜，請留意M5及3/16″要沉頭（90° X ø10），供修螺絲后唧膠用

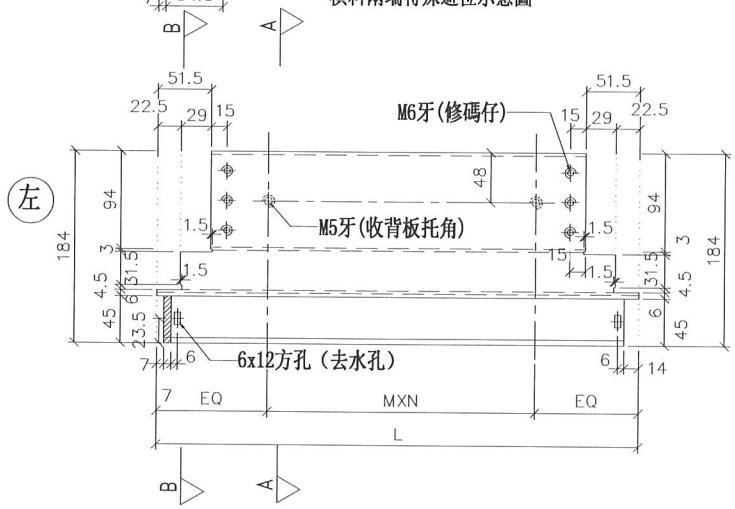

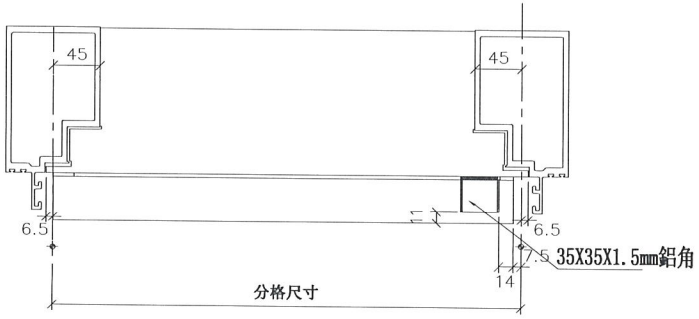

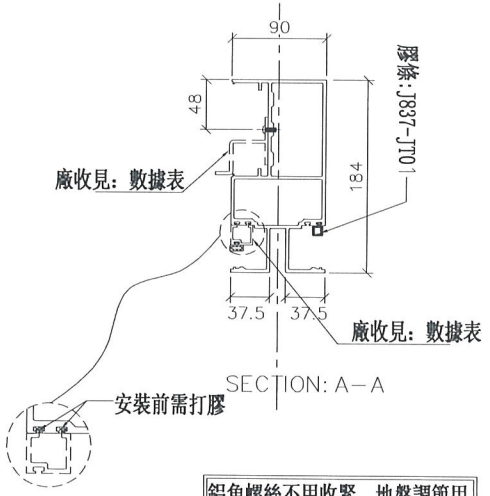

鋁角螺絲不用收緊，地盤調節用

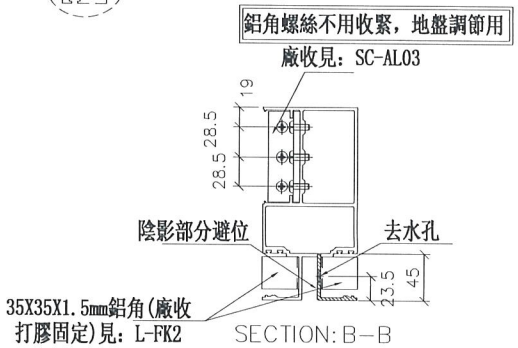

工程號	J-837
地盤	觀塘裕民坊

美特鋁質 有限公司
MIDI Aluminium Fabricator Ltd.

名稱	雙梗橫料（外凸）	制圖	邱紅
材料	X85552	復核	謝永林
顏色	EC-DG-S332054（3塗）	批準	

修改	日期	圖號
		UN-ER02b
2019.01.22	2019.01.25	

拆圖參見：UN-ER02b

新增

美特鋁質 有限公司
MIDI Aluminium Fabricator Ltd.


工程號	J-837	地盤	觀塘裕民坊


物料編號	L	數量	M	X	N	A	分格尺寸	使用位置	廠收背板托角編號	廠收單玻插線編號	樓層
UN-ER02b	463	35	250	X	1	106.5	450	T2CW-B-1	UN-HT2a	UN-EH2R	10F~25F,29F~52F
	463	35	250	X	1	106.5	450	T2CW-M-3	UN-HT2a	UN-EH2R	10F~25F,29F~52F
	463	35	250	X	1	106.5	450	T2CW-H-2	UN-HT2a	UN-EH2R	10F~25F,29F~52F
合計：		105									

名稱	雙梗橫料（外凸）	制圖	邱紅	2019.01.22	修改			
材料	X85552	復核	謝永林	2019.01.25	日期			
顏色	EC-DG-S332054 (3塗)	批準			圖號	UN-ER02b-1		


物料編號	L	數量	M	X	N	A	分格尺寸	使用位置	廠收背板托角編號	廠收單玻插線編號	樓層
UN-ER16b	563	35	300	X	1	131.5	550	T2CW-M-3	UN-HT16a	UN-EH16R	10F~25F,29F~52F


新增

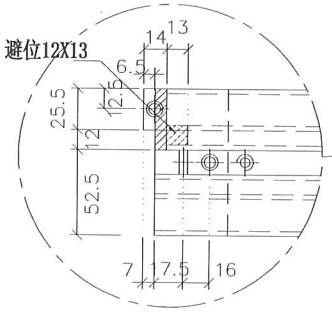


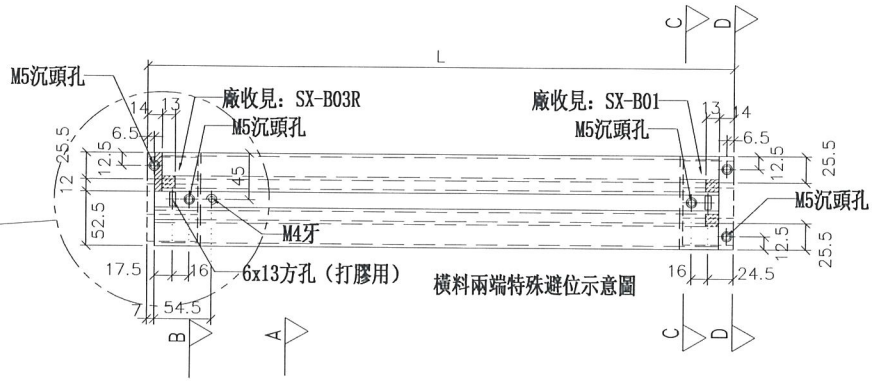



*注意：
螺絲鑽平頭孔事宜，請留意M5及3/16″要沉頭（90° X ø10），供修螺絲后唧膠用

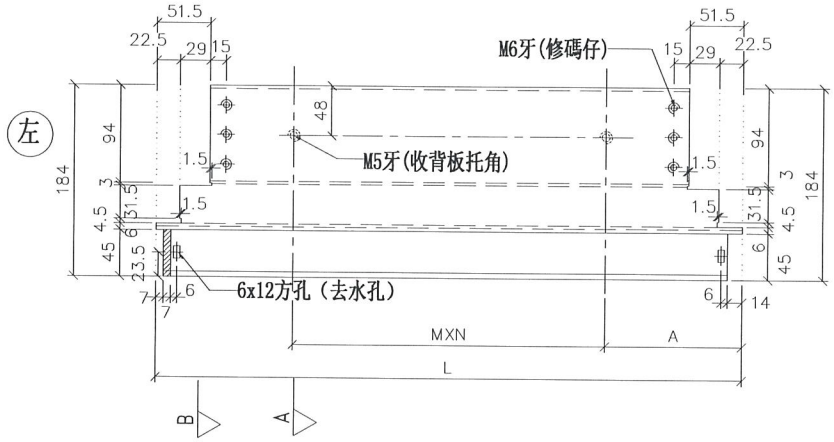


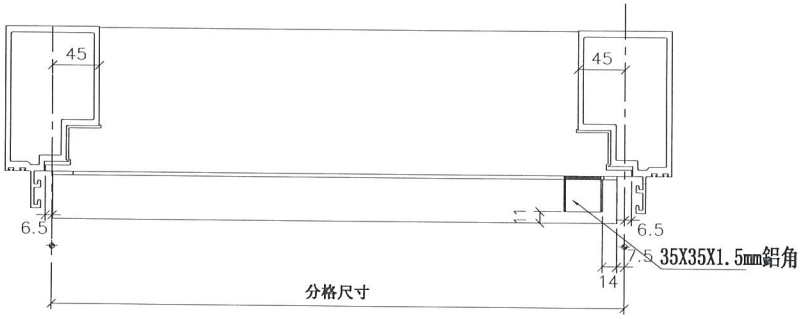

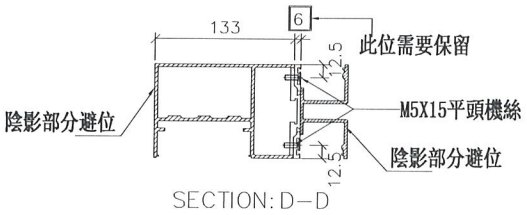

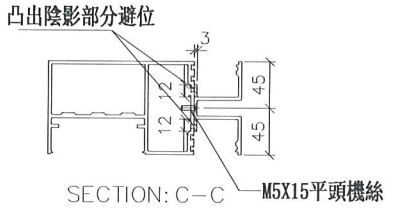

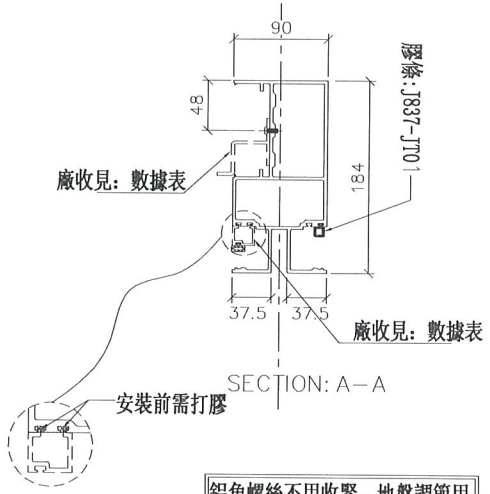

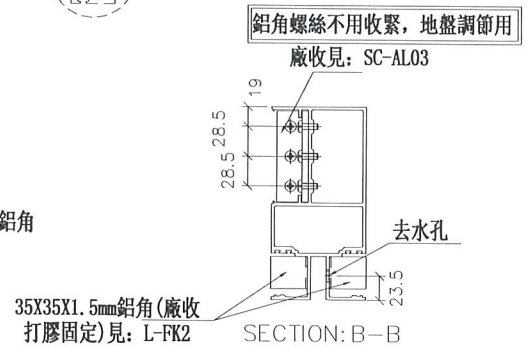


美特鋁質 有限公司 MIDI Aluminium Fabricator Ltd.			
工程號	J-837	地盤	觀塘裕民坊


				修改	
制圖	邱紅	2019.01.22	日期		
復核	謝永林	2019.01.25	圖號		UN-ER16b
批準					


名稱	雙梗橫料（外凸）
材料	X85552
顏色	EC-DG-S332054（3塗）


物料編號	L	數量	M	X	N	A	分格尺寸	使用位置	廠收背板托角編號	廠收單玻插線編號	樓層
UN-ER24bRS	406	35	200	X	1	106.5	400	T2CW-L-2	UN-HT24a	UN-EH24R	10F~25F,29F~52F

新增

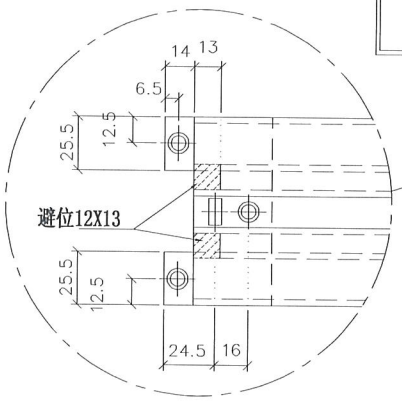


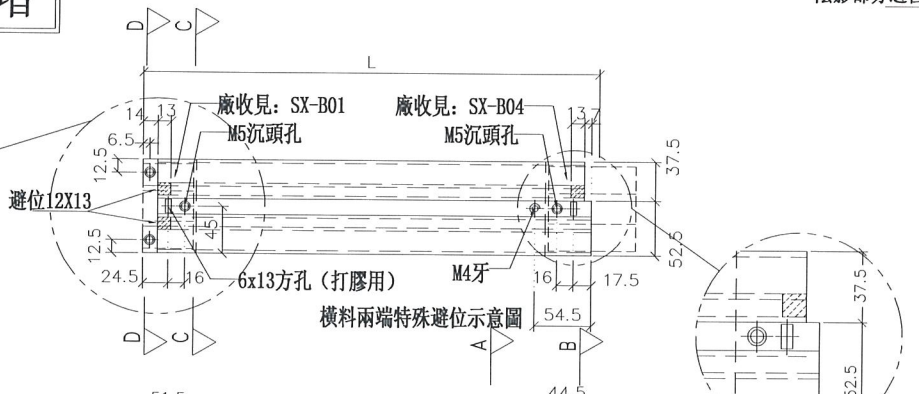


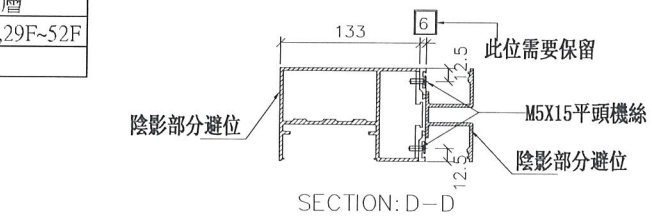


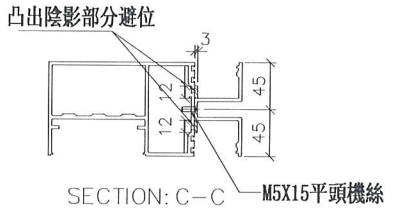


*注意：
螺絲鑽平頭孔事宜，請留意M5及3/16″要沉頭（90° X ø10），供修螺絲后唧膠用

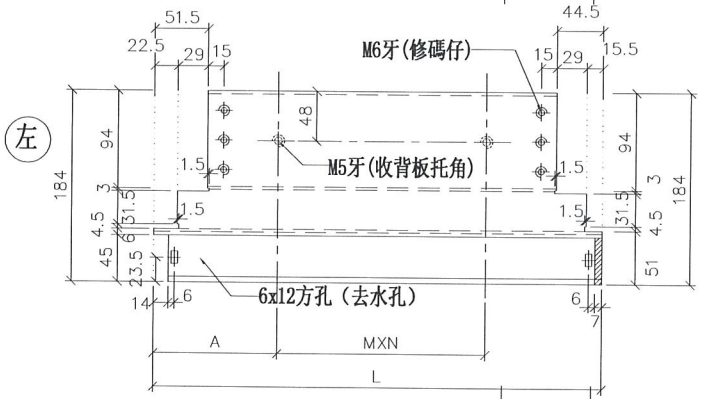

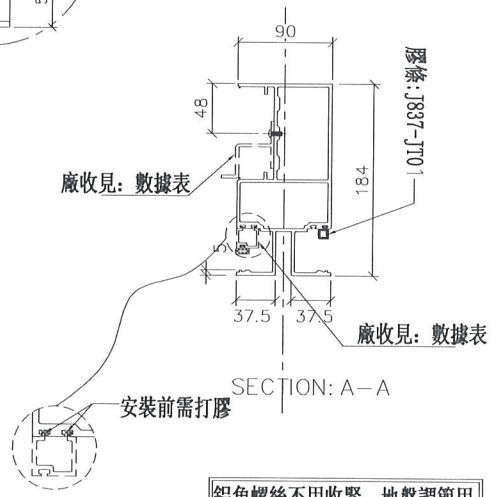

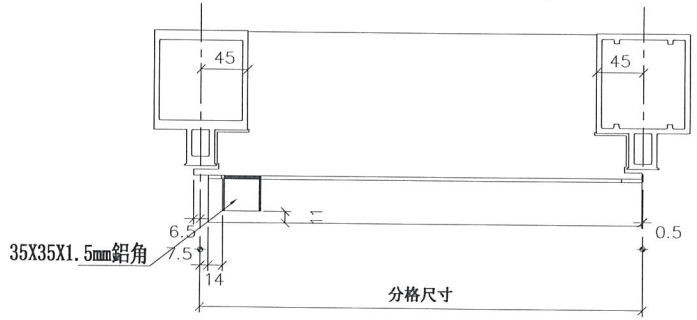

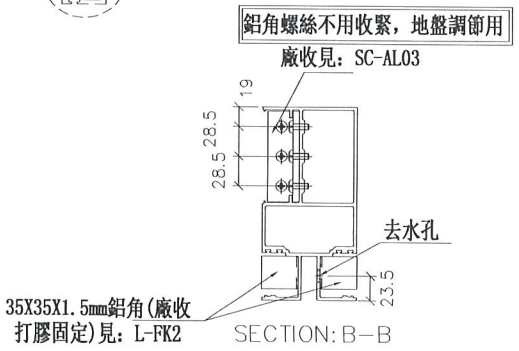

美特鋁質 有限公司 MIDI Aluminium Fabricator Ltd.		
工程號	J-837	地盤
		觀塘裕民坊

名稱	雙梗橫料（外凸）
材料	X85552
顏色	EC-DG-S332054（3塗）

制圖	邱紅	2019.01.22
復核	謝永林	2019.01.25
批準		

修改		
日期		
圖號	UN-ER24bRS	


美特鋁質 有限公司
MIDI Aluminium Fabricator Ltd.


工程號	J-837	地盤	觀塘裕民坊

物料編號	L	層數	每層	總數量	分格尺寸	B(左邊)	C(右邊)	使用位置	樓層
UN-HM201S(D)	858.5	8	1	8	907.5	170.5	無	T2CW-H-1	10F,17F,23F,30F,37F,43F,49F,52F
UN-HM202S(D)	968.5	8	1	8	1017.5	無	170.5	T2CW-H-1	10F,17F,23F,30F,37F,43F,49F,52F
UN-HM203S(D)	718.5	8	1	8	767.5	170.5	無	T2CW-G-2	10F,17F,23F,30F,37F,43F,49F,52F
UN-HM204S(D)	886	8	1	8	935	無	170.5	T2CW-G-2	10F,17F,23F,30F,37F,43F,49F,52F
UN-HM205S(D)	886	8	1	8	935	無	170.5	T2CW-F-2	10F,17F,23F,30F,37F,43F,49F,52F
UN-HM206S(D)	718.5	8	1	8	767.5	無	170.5	T2CW-F-1	10F,17F,23F,30F,37F,43F,49F,52F
UN-HM207S(D)	718.5	8	1	8	767.5	170.5	無	T2CW-E-2	10F,17F,23F,30F,37F,43F,49F,52F
UN-HM208S(D)	886	8	1	8	935	170.5	無	T2CW-E-1	10F,17F,23F,30F,37F,43F,49F,52F
UN-HM209S(D)	811	8	1	8	860	無	170.5	T2CW-D-1	10F,17F,23F,30F,37F,43F,49F,52F
UN-HM210S(D)	811	8	1	8	860	170.5	無	T2CW-C-1	10F,17F,23F,30F,37F,43F,49F,52F
UN-HM211S(D)	1236	8	1	8	1285	170.5	無	T2CW-B-2	10F,17F,23F,30F,37F,43F,49F,52F
UN-HM212S(D)	858.5	8	1	8	907.5	無	170.5	T2CW-B-2	10F,17F,23F,30F,37F,43F,49F,52F
UN-HM213S(D)	858.5	8	1	8	907.5	170.5	無	T2CW-A-1	10F,17F,23F,30F,37F,43F,49F,52F
UN-HM214S(D)	1136	8	1	8	1185	無	170.5	T2CW-A-1	10F,17F,23F,30F,37F,43F,49F,52F
UN-HM216S(D)	858.5	8	1	8	907.5	170.5	無	T2CW-M-2	10F,17F,23F,30F,37F,43F,49F,52F
UN-HM217S(D)	1011	8	1	8	1060	170.5	無	T2CW-M-1	10F,17F,23F,30F,37F,43F,49F,52F
UN-HM218S(D)	643.5	8	1	8	692.5	170.5	無	T2CW-L-2	10F,17F,23F,30F,37F,43F,49F,52F
UN-HM219S(D)	918.5	8	1	8	967.5	無	170.5	T2CW-L-2	10F,17F,23F,30F,37F,43F,49F,52F
UN-HM220S(D)	918.5	8	1	8	967.5	170.5	無	T2CW-K-1	10F,17F,23F,30F,37F,43F,49F,52F
UN-HM221S(D)	656	8	1	8	705	無	170.5	T2CW-K-1	10F,17F,23F,30F,37F,43F,49F,52F
UN-HM222S(D)	656	8	1	8	705	170.5	無	T2CW-J-1	10F,17F,23F,30F,37F,43F,49F,52F
UN-HM223S(D)	811	8	1	8	860	170.5	無	T2CW-J-1	10F,17F,23F,30F,37F,43F,49F,52F

新增

SD頂死墻吊船位用

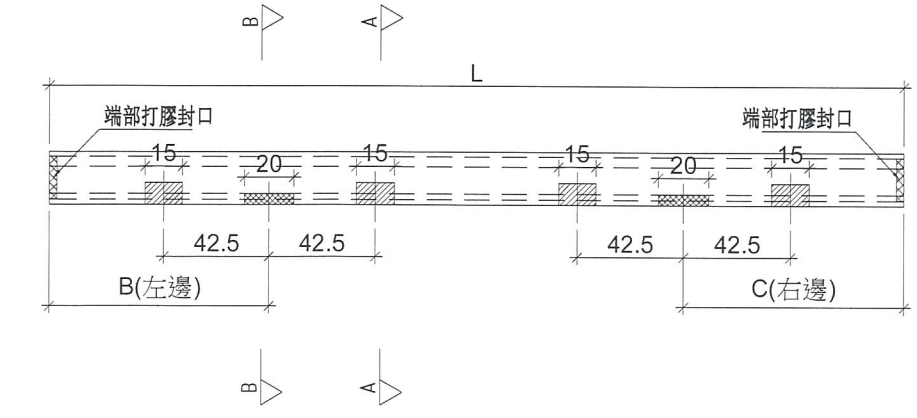

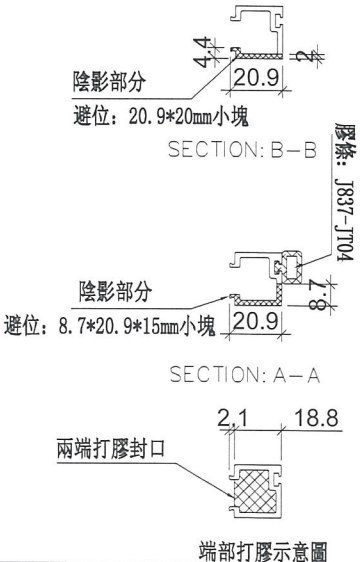

端部打膠示意圖

名稱	單玻插線	制圖	邱紅	2019.01.22	修改			
材料	X85560	復核	謝永林	2019.01.25	日期			
顏色	EC-DG-S332054 (3塗)	批準			圖號	UN-HM201S(D)		


美特鋁質 有限公司
MIDI Aluminium Fabricator Ltd.


工程號	J-837	地盤	觀塘裕民坊


物料編號	L	層數	每層	總數量	分格尺寸	使用位置	樓層	備註
UN-EH1	625	35	1	35	650	T2CW-H-1	10F~25F,29~52F	
	625	35	1	35	650	T2CW-F-1	10F~25F,29~52F	
	625	35	1	35	650	T2CW-C-2	10F~25F,29~52F	
	625	35	1	35	650	T2CW-B-2	10F~25F,29~52F	
	625	35	1	35	650	T2CW-A-1	10F~25F,29~52F	
	625	35	1	35	650	T2CW-M-2	10F~25F,29~52F	
	625	35	1	35	650	T2CW-L-1	10F~25F,29~52F	
UN-EH2	425	35	1	35	450	T2CW-A-2	10F~25F,29~52F	
	425	35	1	35	450	T2CW-M-3	10F~25F,29~52F	
	425	35	1	35	450	T2CW-L-2	10F~25F,29~52F	
	425	35	1	35	450	T2CW-H-2	10F~25F,29~52F	

新增

SHL生窗死墻位二合一頂用

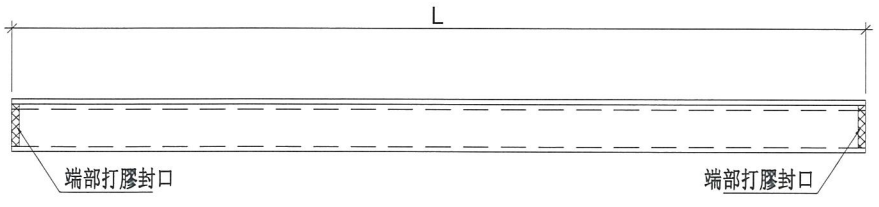

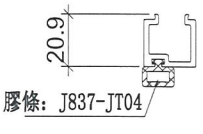

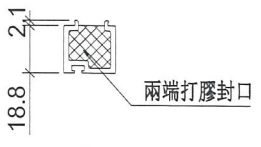

端部打膠示意圖

名稱	單玻插線	制圖	邱紅	2019.01.22	修改			
材料	X85560	復核	謝永林	2019.01.25	日期			
顏色	EC-DG-S332054 (3塗)	批準			圖號	UN-EH1		


美特鋁質 有限公司
MIDI Aluminium Fabricator Ltd.


工程號	J-837	地盤	觀塘裕民坊


物料編號	L	層數	每層	總數量	分格尺寸	使用位置	樓層	備註
UN-EH1R	625	35	1	35	650	T2CW-H-1	10F~25F,29F~52F	
	625	35	1	35	650	T2CW-G-2	10F~25F,29F~52F	
	625	35	1	35	650	T2CW-E-2	10F~25F,29F~52F	
	625	35	1	35	650	T2CW-C-2	10F~25F,29F~52F	
	625	35	1	35	650	T2CW-B-2	10F~25F,29F~52F	
	625	35	1	35	650	T2CW-A-1	10F~25F,29F~52F	
	625	35	1	35	650	T2CW-N-2	10F~25F,29F~52F	
	625	35	1	35	650	T2CW-M-2	10F~25F,29F~52F	
	625	35	1	35	650	T2CW-K-2	10F~25F,29F~52F	
	625	35	1	35	650	T2CW-J-1	10F~25F,29F~52F	
UN-EH2R	425	35	1	35	450	T2CW-B-1	10F~25F,29F~52F	
	425	35	1	35	450	T2CW-M-3	10F~25F,29F~52F	
	425	35	1	35	450	T2CW-H-2	10F~25F,29F~52F	
UN-EH16R	525	35	1	35	550	T2CW-M-3	10F~25F,29F~52F	
UN-EH24R	375	35	1	35	400	T2CW-L-2	10F~25F,29F~52F	

新增

SHR生窗死墻位二合一頂用

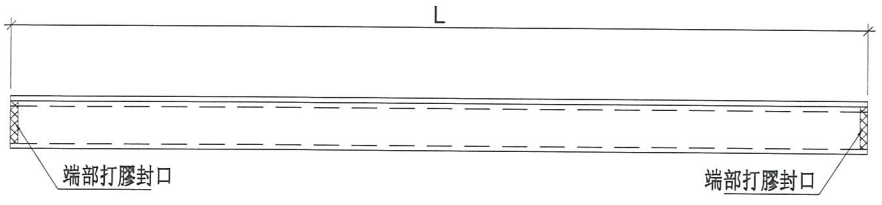

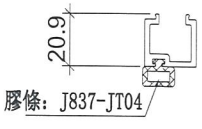

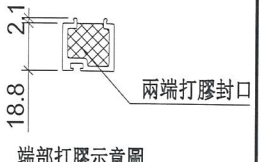

端部打膠示意圖

名稱	單玻插線	制圖	邱紅	2019.01.22	修改			
材料	X85560	復核	謝永林	2019.01.25	日期			
顏色	EC-DG-S332054 (3塗)	批準			圖號	UN-EH1R		


美特鋁質 有限公司
MIDI Aluminium Fabricator Ltd.


工程號	J-837	地盤	觀塘裕民坊

物料編號	L	層數	每層	總數量	分格尺寸	使用位置	樓層	備註
UN-EH201	1479.5	35	1	**35**	**1525**	T2CW-H-1	**10F~25F,29F~52F**	
UN-EH204	1072	35	1	**35**	**1117.5**	T2CW-F-1	**10F~25F,29F~52F**	
UN-EH206	1334.5	35	1	**35**	**1380**	T2CW-C-2	**10F~25F,29F~52F**	
UN-EH208	1097	35	1	**35**	**1142.5**	T2CW-B-2	**10F~25F,29F~52F**	
UN-EH211	1689.5	35	1	**35**	**1735**	T2CW-A-2	**10F~25F,29F~52F**	
UN-EH212	1479.5	35	1	**35**	**1525**	T2CW-A-1	**10F~25F,29F~52F**	
UN-EH218	1479.5	35	1	**35**	**1525**	T2CW-M-2	**10F~25F,29F~52F**	
UN-EH220	1264.5	35	1	**35**	**1310**	T2CW-L-1	**10F~25F,29F~52F**	


新增

梗窗死墻位二合一頂用

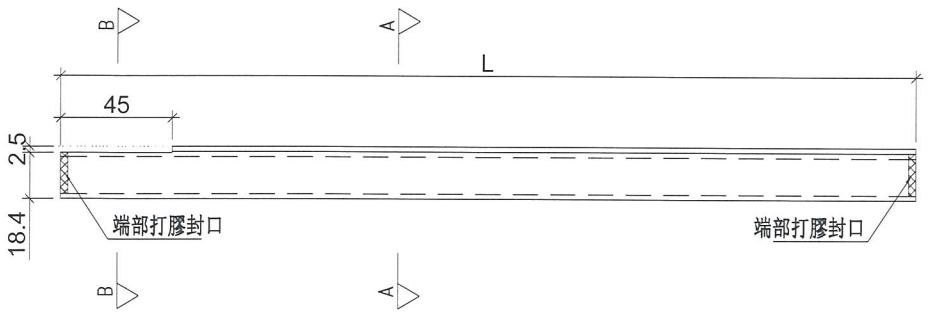


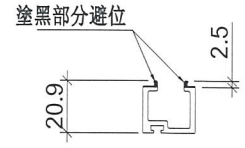

SECTION: B—B

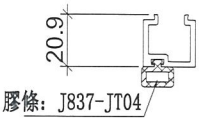

SECTION: A—A

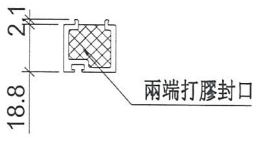

端部打膠示意圖

名稱	單玻插線	制圖	邱紅	2019.01.22	修改			
材料	X85560	復核	謝永林	2019.01.25	日期			
顏色	EC-DG-S332054 (3塗)	批準			圖號	UN-EH201		


美特鋁質 有限公司
MIDI Aluminium Fabricator Ltd.


工程號	J-837	地盤	觀塘裕民坊

物料編號	L	層數	每層	總數量	分格尺寸	使用位置	樓層	備註
UN-EH202R	1479.5	35	1	**35**	**1525**	T2CW-H-1	**10F~25F,29F~52F**	
UN-EH203R	1072	35	1	**35**	**1117.5**	T2CW-G-2	**10F~25F,29F~52F**	
UN-EH205R	1072	35	1	**35**	**1117.5**	T2CW-E-2	**10F~25F,29F~52F**	
UN-EH207R	1334.5	35	1	**35**	**1380**	T2CW-C-2	**10F~25F,29F~52F**	
UN-EH209R	1479.5	35	1	**35**	**1525**	T2CW-B-2	**10F~25F,29F~52F**	
UN-EH210R	1689.5	35	1	**35**	**1735**	T2CW-B-1	**10F~25F,29F~52F**	
UN-EH213R	1097	35	1	**35**	**1142.5**	T2CW-A-1	**10F~25F,29F~52F**	
UN-EH215R	1072	35	1	**35**	**1117.5**	T2CW-N-2	**10F~25F,29F~52F**	
UN-EH216R	1139.5	35	1	**35**	**1185**	T2CW-M-3	**10F~25F,29F~52F**	
UN-EH219R	1097	35	1	**35**	**1142.5**	T2CW-M-2	**10F~25F,29F~52F**	
UN-EH221R	1539.5	35	1	**35**	**1585**	T2CW-K-2	**10F~25F,29F~52F**	
UN-EH222R	997	35	1	**35**	**1042.5**	T2CW-J-1	**10F~25F,29F~52F**	


新增

梗窗死墙位二合一頂用

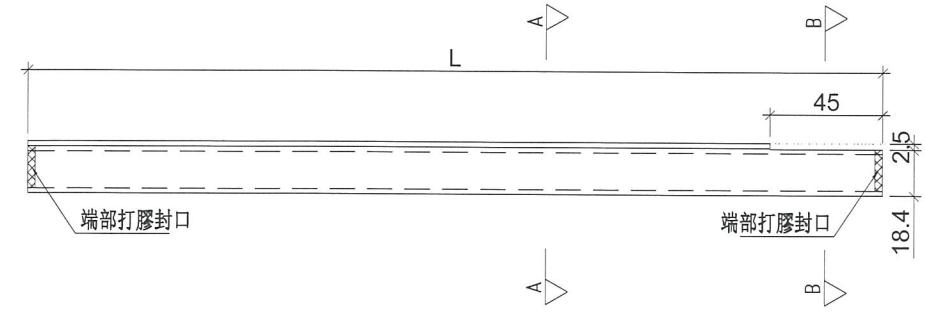


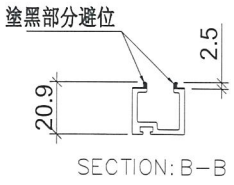

SECTION: B—B

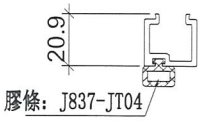

SECTION: A—A

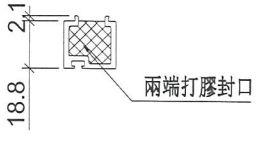

端部打膠示意圖

名稱	單玻插線	制圖	邱紅	2019.01.22	修改			
材料	X85560	復核	謝永林	2019.01.25	日期			
顏色	EC-DG-S332054 (3塗)	批準			圖號	UN-EH202R		


美特鋁質 有限公司
MIDI Aluminium Fabricator Ltd.


工程號	J-837	地盤	觀塘裕民坊

物料編號	L	層數	每層	總數量	分格尺寸	使用位置	樓層	備註
UN-EH217W	1759	35	1	**35**	**1760**	T2CW-M-3	**10F~25F,29F~52F**	
UN-EH223W	1734	35	1	**35**	**1735**	T2CW-H-2	**10F~25F,29F~52F**	


新增

梗窗死墻位二合一頂用

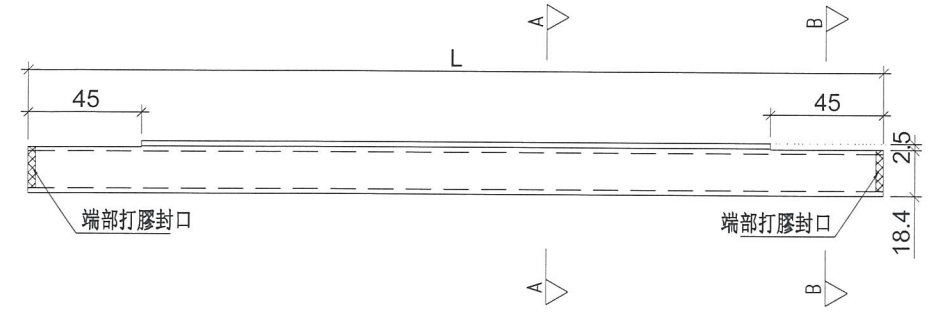


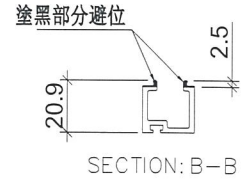

SECTION: B-B

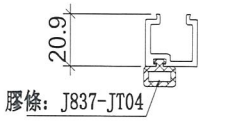

SECTION: A-A

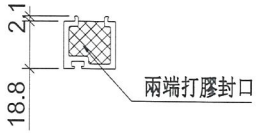

端部打膠示意圖

名稱	單玻插線	制圖	邱紅	2019.01.22	修改			
材料	X85560	復核	謝永林	2019.01.25	日期			
顏色	EC-DG-S332054 (3塗)	批準			圖號	UN-EH217W		


美特鋁質 有限公司
MIDI Aluminium Fabricator Ltd.


工程號	J-837	地盤	觀塘裕民坊


物料編號	L	層數	每層	總數量	分格尺寸	使用位置	樓層	備註
UN-EH1a	625	35	1	35	650	T2CW-H-1	10F~25F,29~52F	
	625	35	1	35	650	T2CW-F-1	10F~25F,29~52F	
	625	35	1	35	650	T2CW-C-2	10F~25F,29~52F	
	625	35	1	35	650	T2CW-B-2	10F~25F,29~52F	
	625	35	1	35	650	T2CW-A-1	10F~25F,29~52F	
	625	35	1	35	650	T2CW-M-2	10F~25F,29~52F	
	625	35	1	35	650	T2CW-L-1	10F~25F,29~52F	
UN-EH2a	425	35	1	35	450	T2CW-A-2	10F~25F,29~52F	
	425	35	1	35	450	T2CW-M-3	10F~25F,29~52F	
	425	35	1	35	450	T2CW-L-2	10F~25F,29~52F	
	425	35	1	35	450	T2CW-H-2	10F~25F,29~52F	

新增

SHL生窗死墻位二合一底用

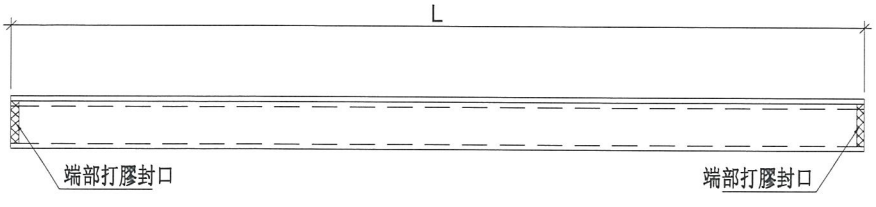

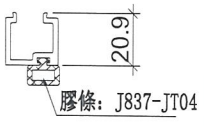

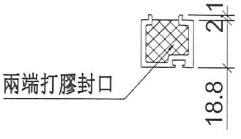

端部打膠示意圖

名稱	單玻插線	制圖	邱紅	2019.01.22	修改			
材料	X85560	復核	謝永林	2019.01.25	日期			
顏色	EC-DG-S332054 (3塗)	批準			圖號	UN-EH1a		


美特鋁質 有限公司
MIDI Aluminium Fabricator Ltd.


工程號	J-837	地盤	觀塘裕民坊


物料編號	L	層數	每層	總數量	分格尺寸	使用位置	樓層	備註
UN-EH1aR	625	35	1	35	650	T2CW-H-1	10F~25F,29F~52F	
	625	35	1	35	650	T2CW-G-2	10F~25F,29F~52F	
	625	35	1	35	650	T2CW-E-2	10F~25F,29F~52F	
	625	35	1	35	650	T2CW-C-2	10F~25F,29F~52F	
	625	35	1	35	650	T2CW-B-2	10F~25F,29F~52F	
	625	35	1	35	650	T2CW-A-1	10F~25F,29F~52F	
	625	35	1	35	650	T2CW-N-2	10F~25F,29F~52F	
	625	35	1	35	650	T2CW-M-2	10F~25F,29F~52F	
	625	35	1	35	650	T2CW-K-2	10F~25F,29F~52F	
	625	35	1	35	650	T2CW-J-1	10F~25F,29F~52F	
UN-EH2aR	425	35	1	35	450	T2CW-B-1	10F~25F,29F~52F	
	425	35	1	35	450	T2CW-M-3	10F~25F,29F~52F	
	425	35	1	35	450	T2CW-H-2	10F~25F,29F~52F	
UN-EH16aR	525	35	1	35	550	T2CW-M-3	10F~25F,29F~52F	
UN-EH24aR	375	35	1	35	400	T2CW-L-2	10F~25F,29F~52F	

新增

SHR生窗死墻位二合一底用

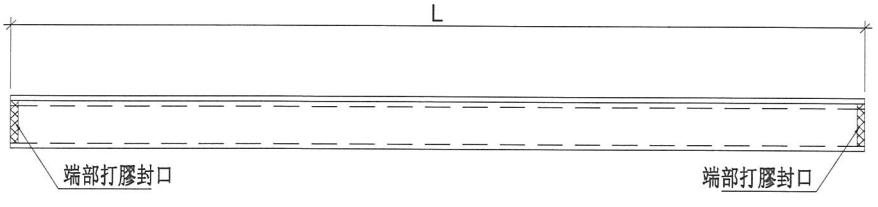

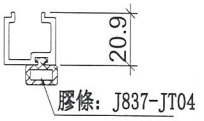

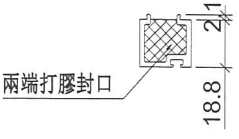

端部打膠示意圖

名稱	單玻插線	制圖	邱紅	2019.01.22	修改			
材料	X85560	復核	謝永林	2019.01.25	日期			
顏色	EC-DG-S332054 (3塗)	批準			圖號	UN-EH1aR		


美特鋁質 有限公司
MIDI Aluminium Fabricator Ltd.


工程號	J-837	地盤	觀塘裕民坊

物料編號	L	層數	每層	總數量	分格尺寸	使用位置	樓層	備註
UN-EH201a	1479.5	35	1	**35**	**1525**	T2CW-H-1	**10F~25F,29F~52F**	
UN-EH204a	1072	35	1	**35**	**1117.5**	T2CW-F-1	**10F~25F,29F~52F**	
UN-EH206a	1334.5	35	1	**35**	**1380**	T2CW-C-2	**10F~25F,29F~52F**	
UN-EH208a	1097	35	1	**35**	**1142.5**	T2CW-B-2	**10F~25F,29F~52F**	
UN-EH211a	1689.5	35	1	**35**	**1735**	T2CW-A-2	**10F~25F,29F~52F**	
UN-EH212a	1479.5	35	1	**35**	**1525**	T2CW-A-1	**10F~25F,29F~52F**	
UN-EH218a	1479.5	35	1	**35**	**1525**	T2CW-M-2	**10F~25F,29F~52F**	
UN-EH220a	1264.5	35	1	**35**	**1310**	T2CW-L-1	**10F~25F,29F~52F**	


新增

梗窗死墻位二合一底用

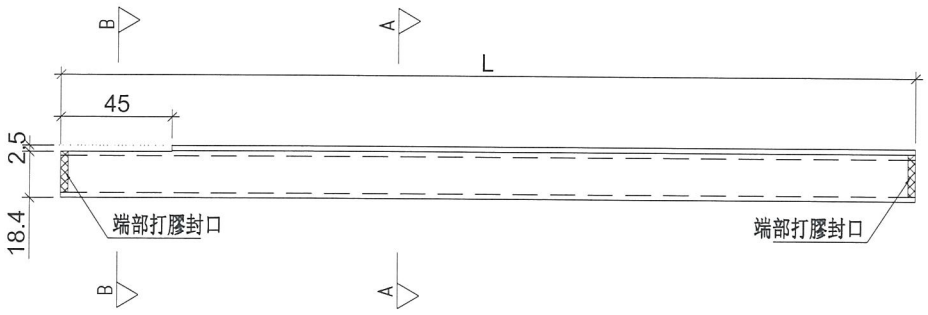


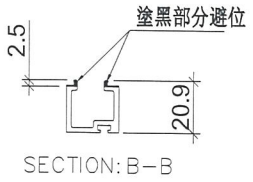

SECTION: B—B

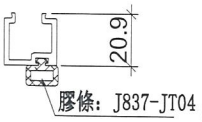

SECTION: A—A

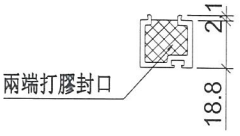

端部打膠示意圖

名稱	單玻插線	制圖	邱紅	2019.01.22	修改			
材料	X85560	復核	謝永林	2019.01.25	日期			
顏色	EC-DG-S332054 (3塗)	批準			圖號	UN-EH201a		


美特鋁質 有限公司
MIDI Aluminium Fabricator Ltd.


工程號	J-837	地盤	觀塘裕民坊


物料編號	L	層數	每層	總數量	分格尺寸	使用位置	樓層	備註
UN-EH202aR	1479.5	35	1	**35**	**1525**	T2CW-H-1	**10F~25F,29F~52F**	
UN-EH203aR	1072	35	1	**35**	**1117.5**	T2CW-G-2	**10F~25F,29F~52F**	
UN-EH205aR	1072	35	1	**35**	**1117.5**	T2CW-E-2	**10F~25F,29F~52F**	
UN-EH207aR	1334.5	35	1	**35**	**1380**	T2CW-C-2	**10F~25F,29F~52F**	
UN-EH209aR	1479.5	35	1	**35**	**1525**	T2CW-B-2	**10F~25F,29F~52F**	
UN-EH210aR	1689.5	35	1	**35**	**1735**	T2CW-B-1	**10F~25F,29F~52F**	
UN-EH213aR	1097	35	1	**35**	**1142.5**	T2CW-A-1	**10F~25F,29F~52F**	
UN-EH215aR	1072	35	1	**35**	**1117.5**	T2CW-N-2	**10F~25F,29F~52F**	
UN-EH216aR	1139.5	35	1	**35**	**1185**	T2CW-M-3	**10F~25F,29F~52F**	
UN-EH219aR	1097	35	1	**35**	**1142.5**	T2CW-M-2	**10F~25F,29F~52F**	
UN-EH221aR	1539.5	35	1	**35**	**1585**	T2CW-K-2	**10F~25F,29F~52F**	
UN-EH222aR	997	35	1	**35**	**1042.5**	T2CW-J-1	**10F~25F,29F~52F**	


新增

梗窗死墻位二合一底用

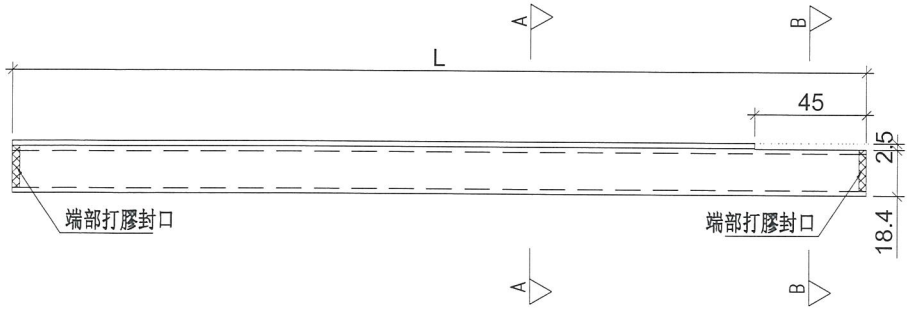

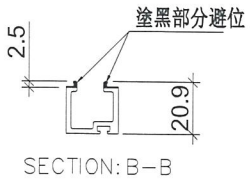

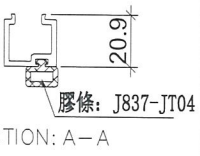

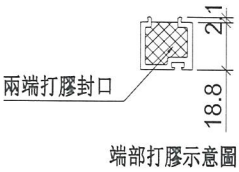

端部打膠示意圖

名稱	單玻插線	制圖	邱紅	2019.01.22	修改			
材料	X85560	復核	謝永林	2019.01.25	日期			
顏色	EC-DG-S332054 (3塗)	批準			圖號	UN-EH202aR		


美特鋁質 有限公司
MIDI Aluminium Fabricator Ltd.


工程號	J-837	地盤	觀塘裕民坊

物料編號	L	層數	每層	總數量	分格尺寸	使用位置	樓層	備註
UN-EH217aW	1759	35	1	**35**	**1760**	T2CW-M-3	**10F~25F,29F~52F**	
UN-EH223aW	1734	35	1	**35**	**1735**	T2CW-H-2	**10F~25F,29F~52F**	


新增

梗窗死墻位二合一底用

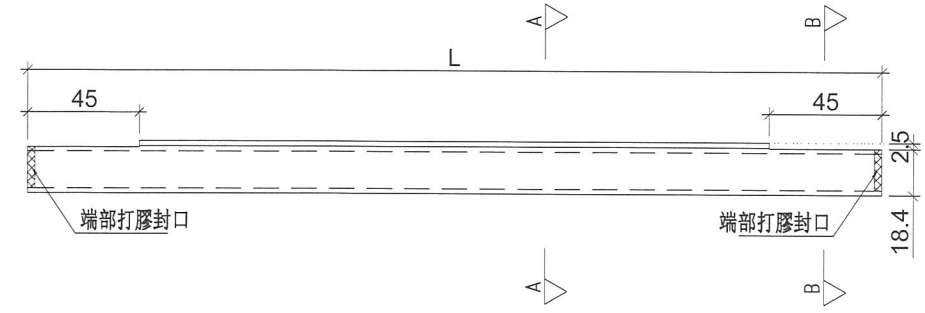


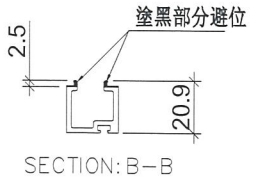

SECTION: B—B

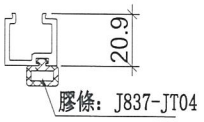

SECTION: A—A

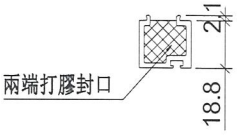



端部打膠示意圖

名稱	單玻插線	制圖	邱紅	2019.01.22	修改			
材料	X85560	復核	謝永林	2019.01.25	日期			
顏色	EC-DG-S332054 (3塗)	批準			圖號	UN-EH217aW		

*注意:

1：“SD-ML”開頭代表左SD門位主企料
2：“SD-MR”開頭代表右SD門位主企料
3：“G-MS”開頭代表幕墻位主企料
4：“UN-SD”開頭代表SD門位用主橫料
5：“UN-T”開頭代表梗窗位用主橫料
6：“UN-L”開頭代表SHL生窗位用主橫料
7：“UN-R”開頭代表SHR生窗位用主橫料
8：“(D)+樓層的”後綴代表主橫料有吊船，及需要安裝的樓層。

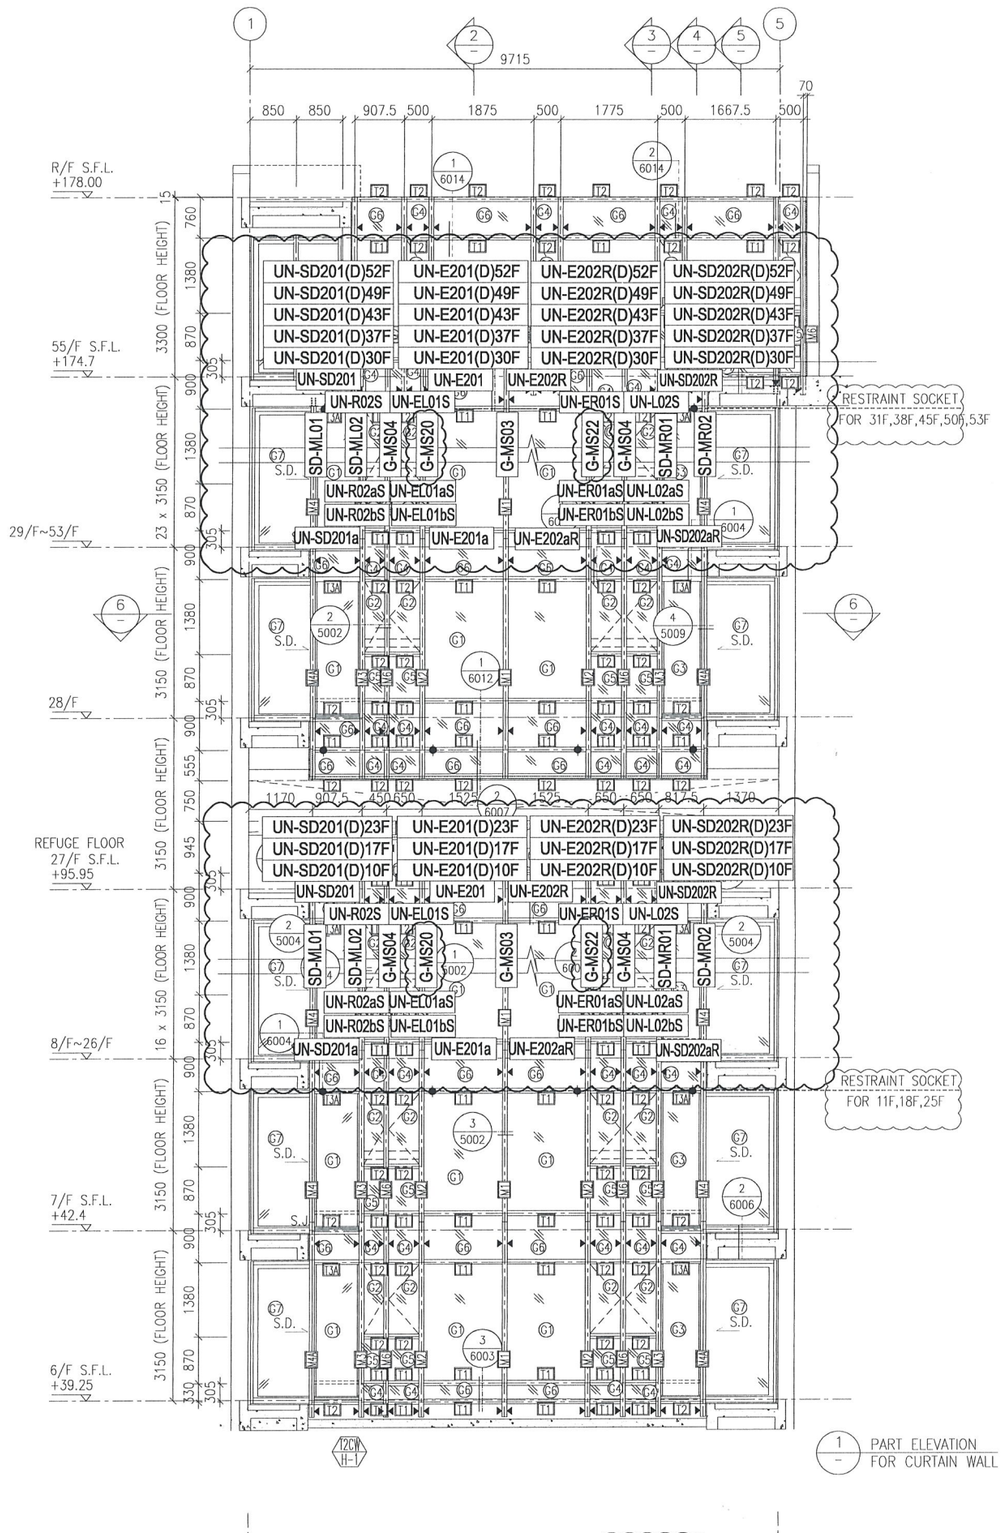

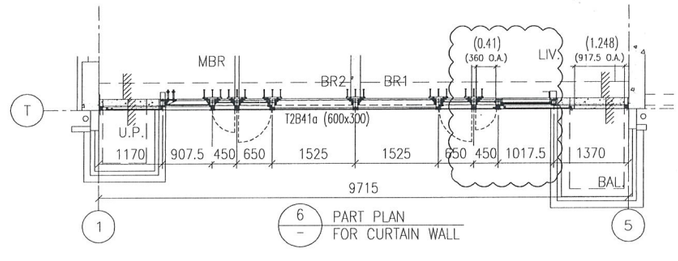


2019.01.25 A版

圖號：837-CW-2201

*注意:

1：“SD-ML”開頭代表左SD門位主企料
2：“SD-MR”開頭代表右SD門位主企料
3：“G-MS”開頭代表幕墻位主企料
4：“UN-SD”開頭代表SD門位用主橫料
5：“UN-T”開頭代表梗窗位用主橫料
6：“UN-L”開頭代表SHL生窗位用主橫料
7：“UN-R”開頭代表SHR生窗位用主橫料
8：“(D)+樓層的”後綴代表主橫料有吊船，及需要安裝的樓層。

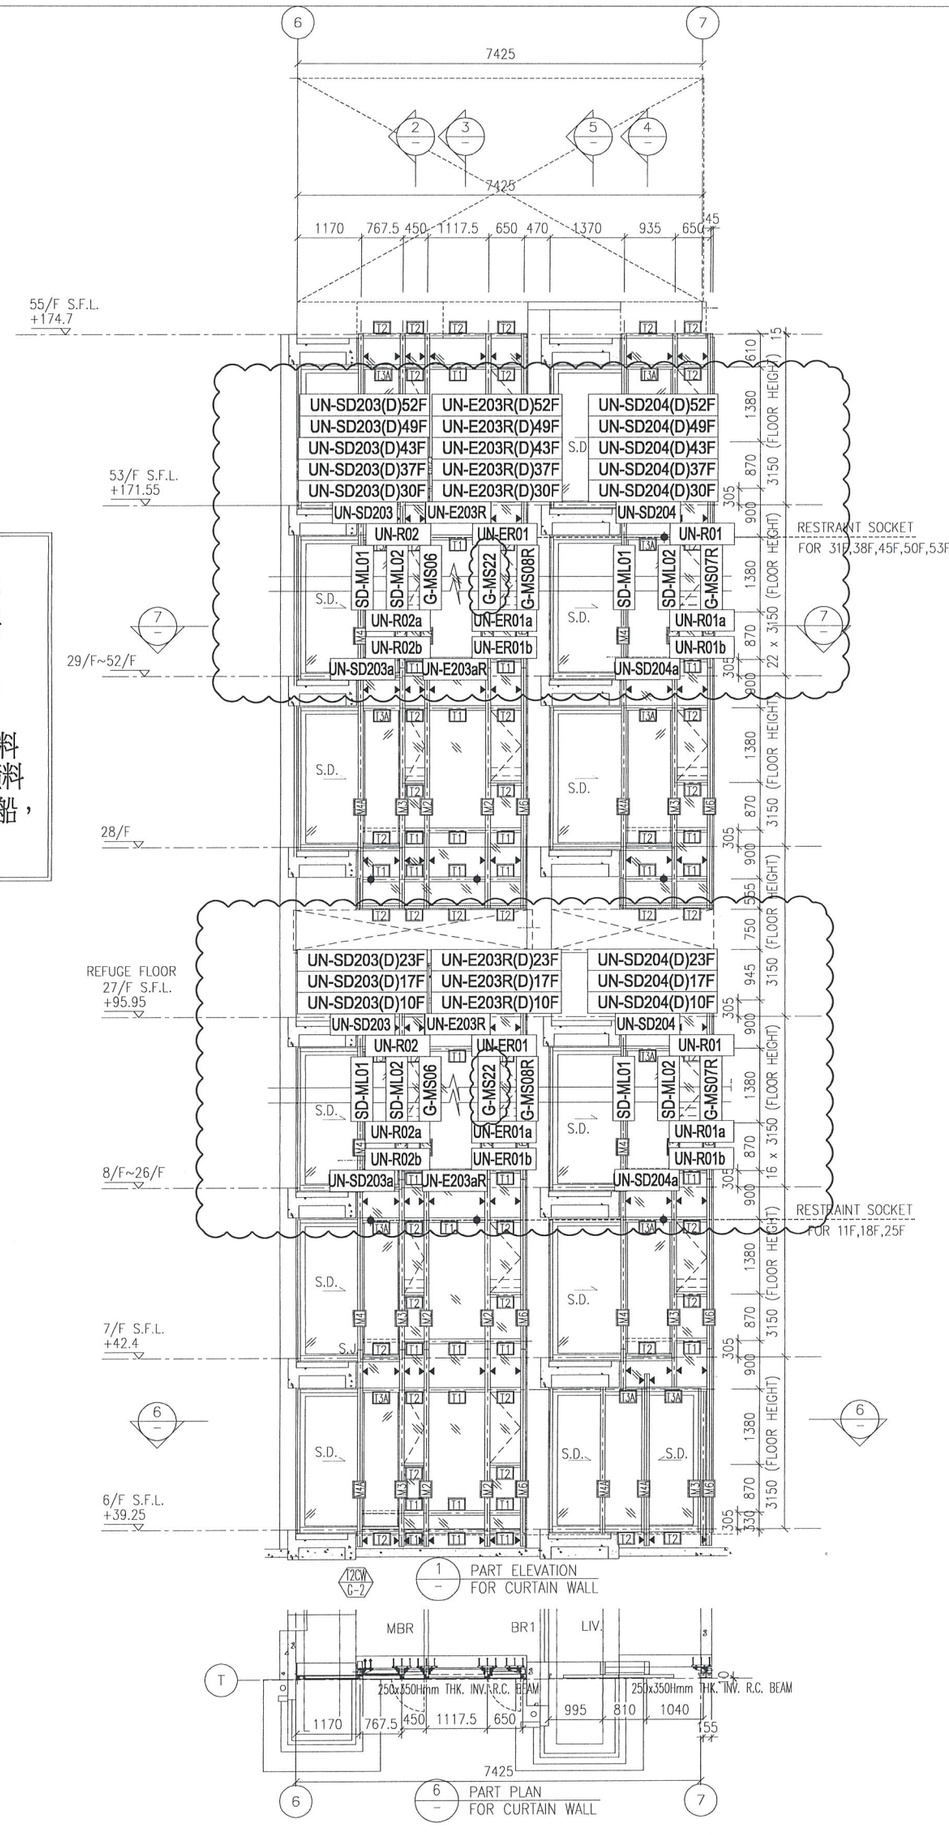

12CM G-2

1 PART ELEVATION FOR CURTAIN WALL


6 PART PLAN FOR CURTAIN WALL

2019.01.25 A版

圖號：837-CW-2202

*注意:

1："SD-ML"開頭代表左SD門位主企料
2："SD-MR"開頭代表右SD門位主企料
3："G-MS"開頭代表幕墻位主企料
4："UN-SD"開頭代表SD門位用主橫料
5："UN-T"開頭代表梗窗位用主橫料
6："UN-L"開頭代表SHL生窗位用主橫料
7："UN-R"開頭代表SHR生窗位用主橫料
8："(D)+樓層的"後綴代表主橫料有吊船，及需要安裝的樓層。

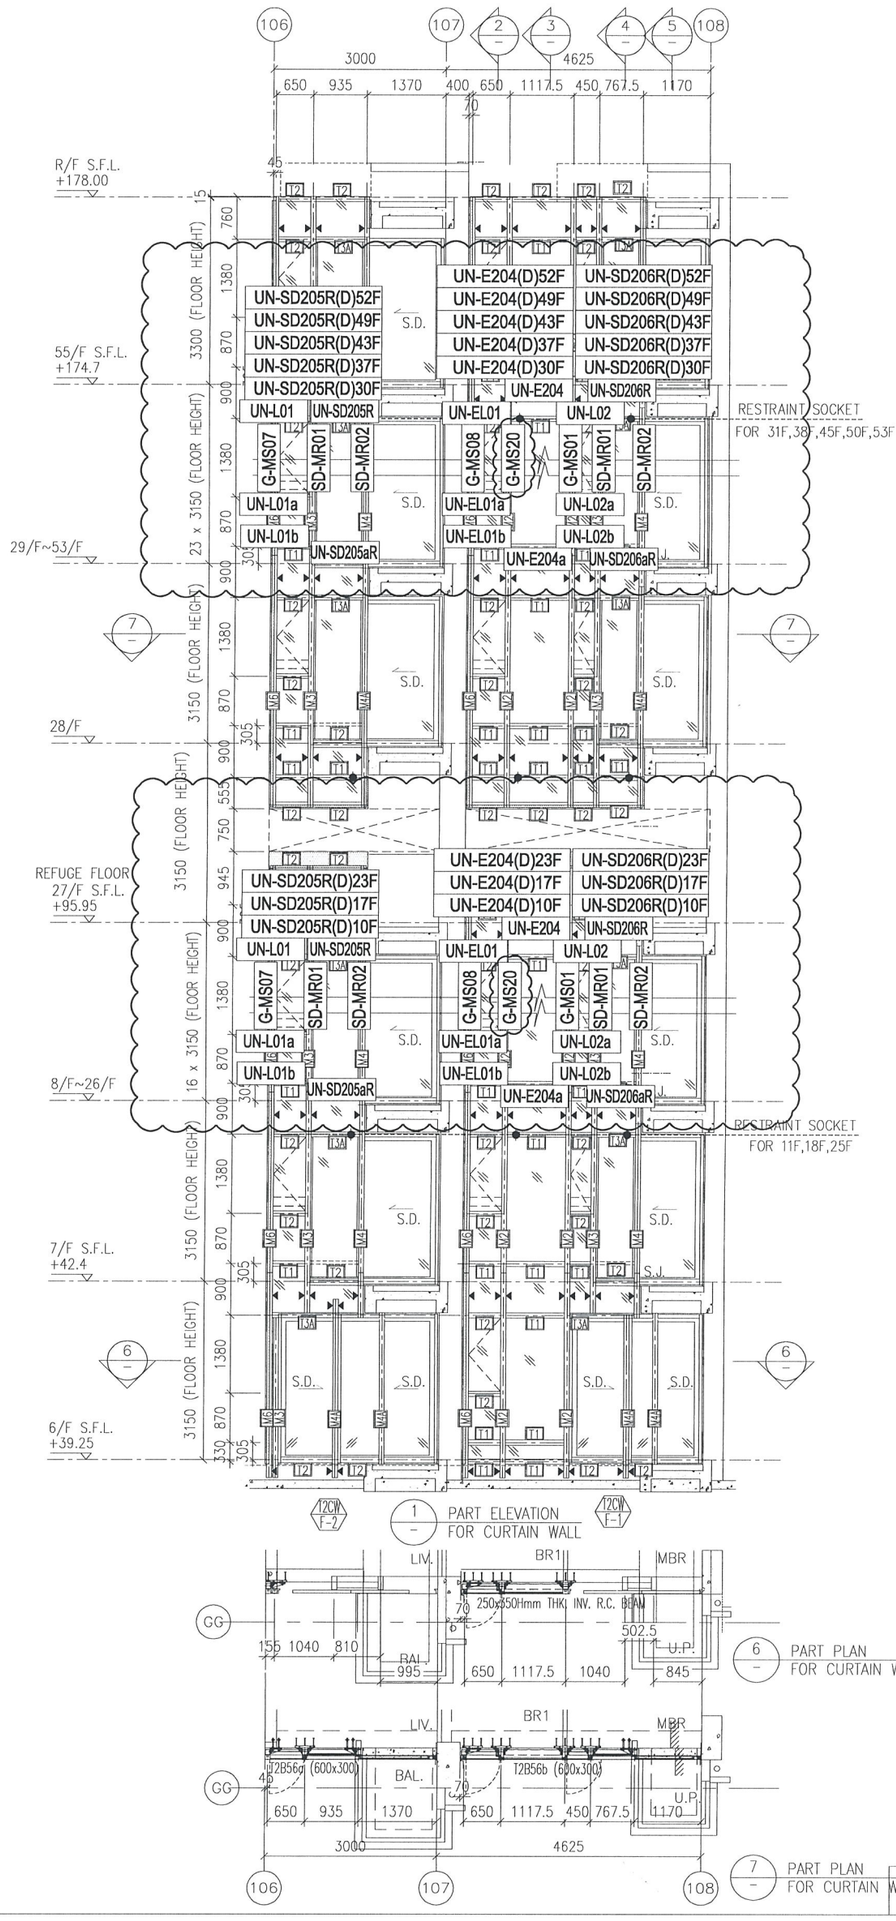



2019.01.25 A版

圖號:837-CW-2203

*注意:

1："SD-ML"開頭代表左SD門位主企料
2："SD-MR"開頭代表右SD門位主企料
3："G-MS"開頭代表幕墻位主企料
4："UN-SD"開頭代表SD門位用主橫料
5："UN-T"開頭代表梗窗位用主橫料
6："UN-L"開頭代表SHL生窗位用主橫料
7："UN-R"開頭代表SHR生窗位用主橫料
8："(D)+樓層的"後綴代表主橫料有吊船，及需要安裝的樓層。

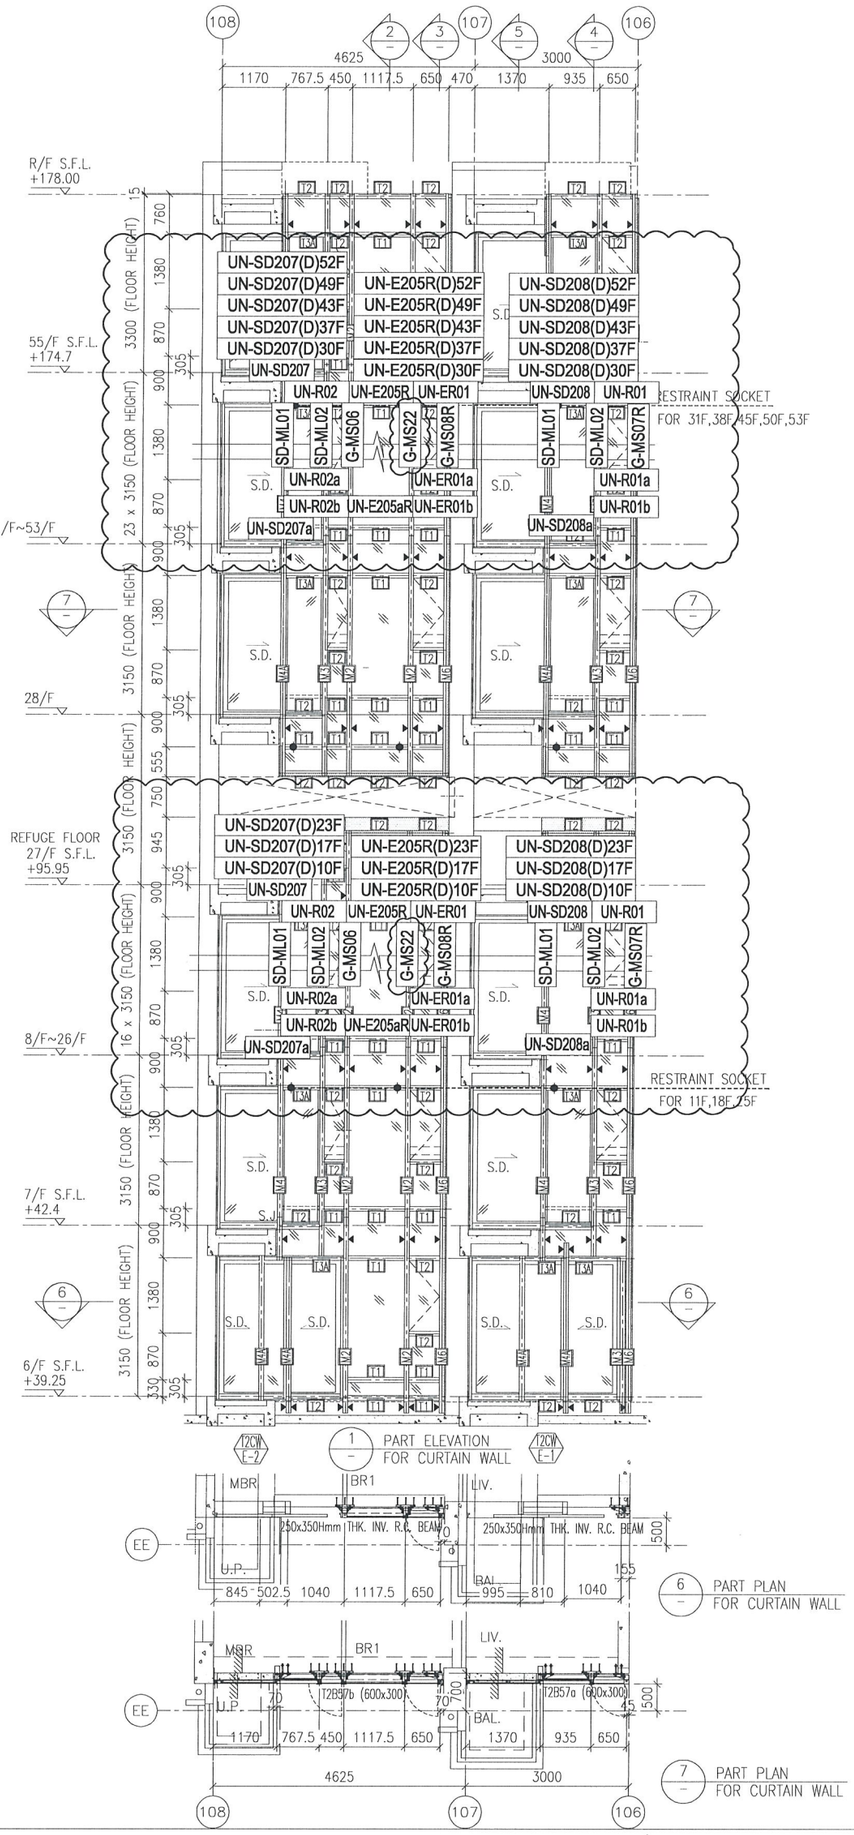

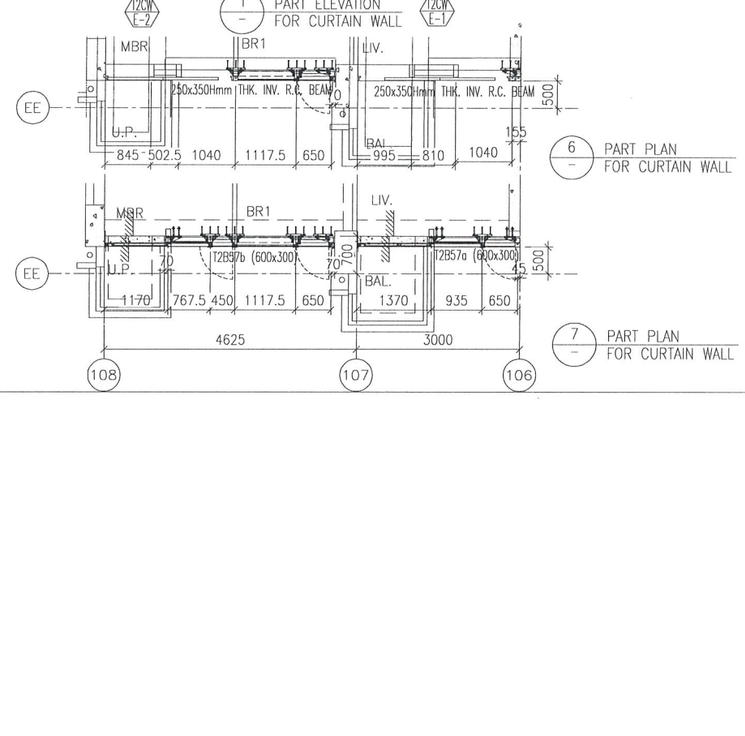


2019.01.25 A版

圖號:837-CW-2204

*注意:

1："SD-ML"開頭代表左SD門位主企料
2："SD-MR"開頭代表右SD門位主企料
3："G-MS"開頭代表幕墻位主企料
4："UN-SD"開頭代表SD門位用主橫料
5："UN-T"開頭代表梗窗位用主橫料
6："UN-L"開頭代表SHL生窗位用主橫料
7："UN-R"開頭代表SHR生窗位用主橫料
8："(D)+樓層的"後綴代表主橫料有吊船，及需要安裝的樓層。

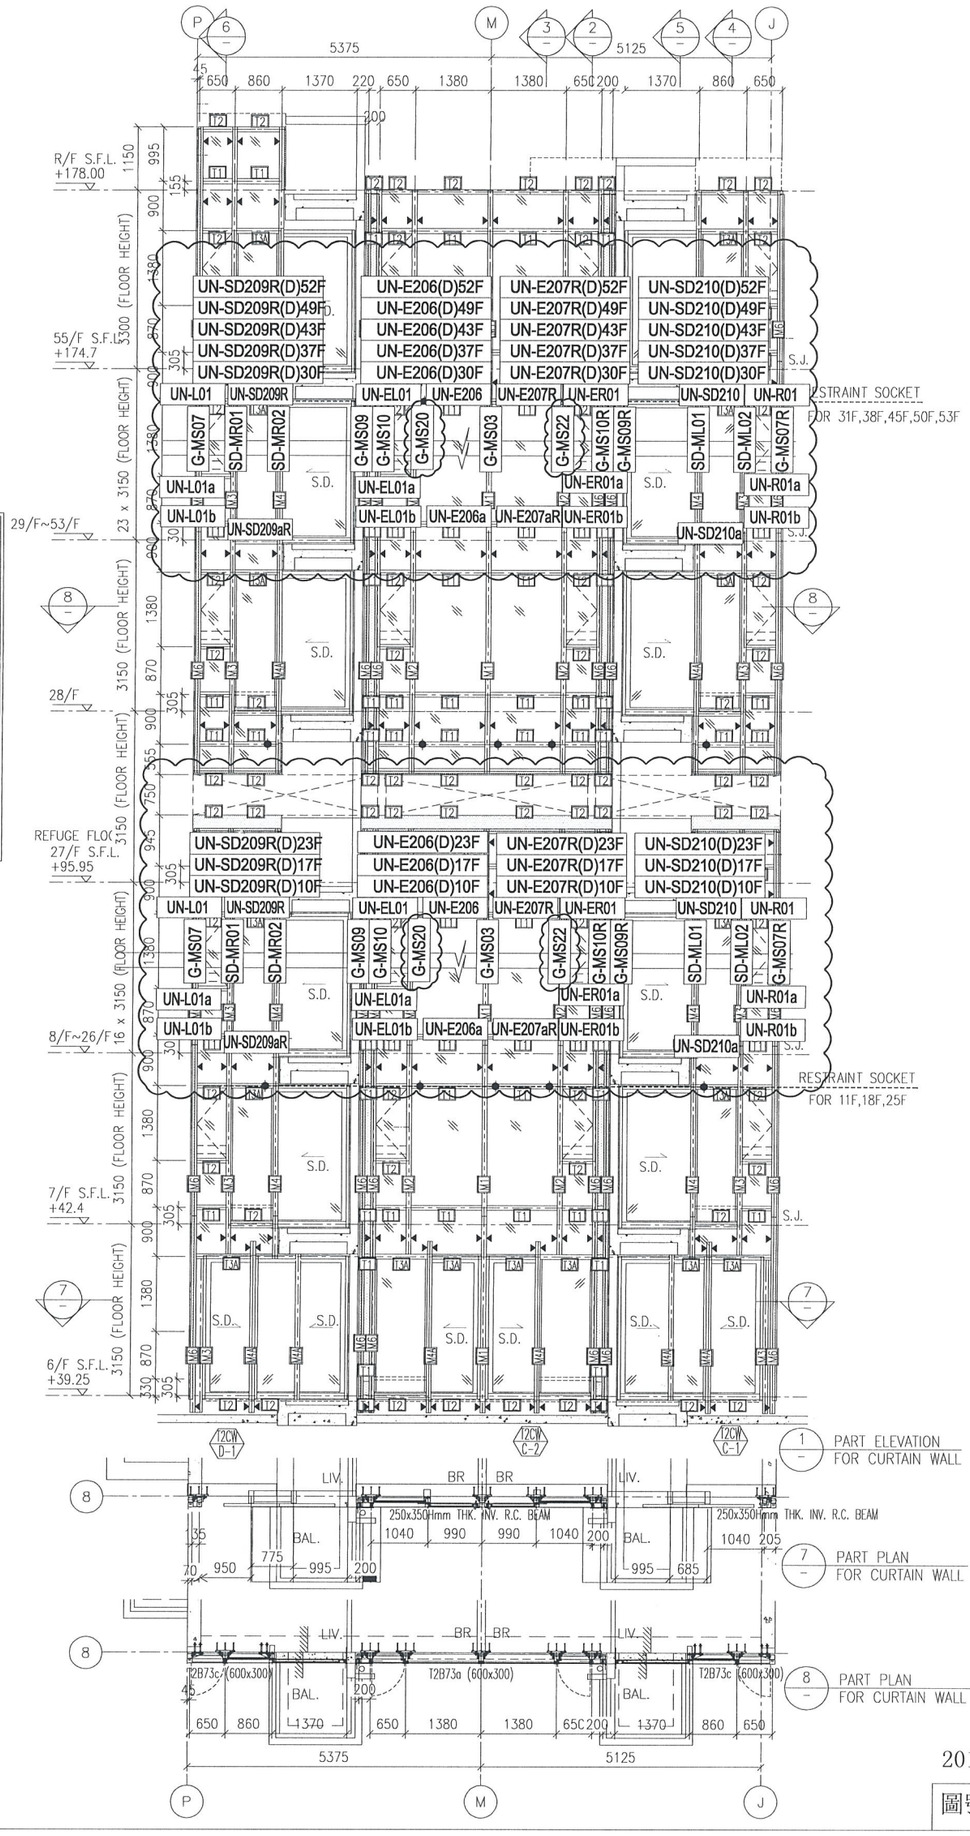


2019.01.25 A版

圖號:837-CW-2205

*注意:

1："SD-ML"開頭代表左SD門位主企料
2："SD-MR"開頭代表右SD門位主企料
3："G-MS"開頭代表幕墻位主企料
4："UN-SD"開頭代表SD門位用主橫料
5："UN-T"開頭代表梗窗位用主橫料
6："UN-L"開頭代表SHL生窗位用主橫料
7："UN-R"開頭代表SHR生窗位用主橫料
8："(D)+樓層的"後綴代表主橫料有吊船，及需要安裝的樓層。

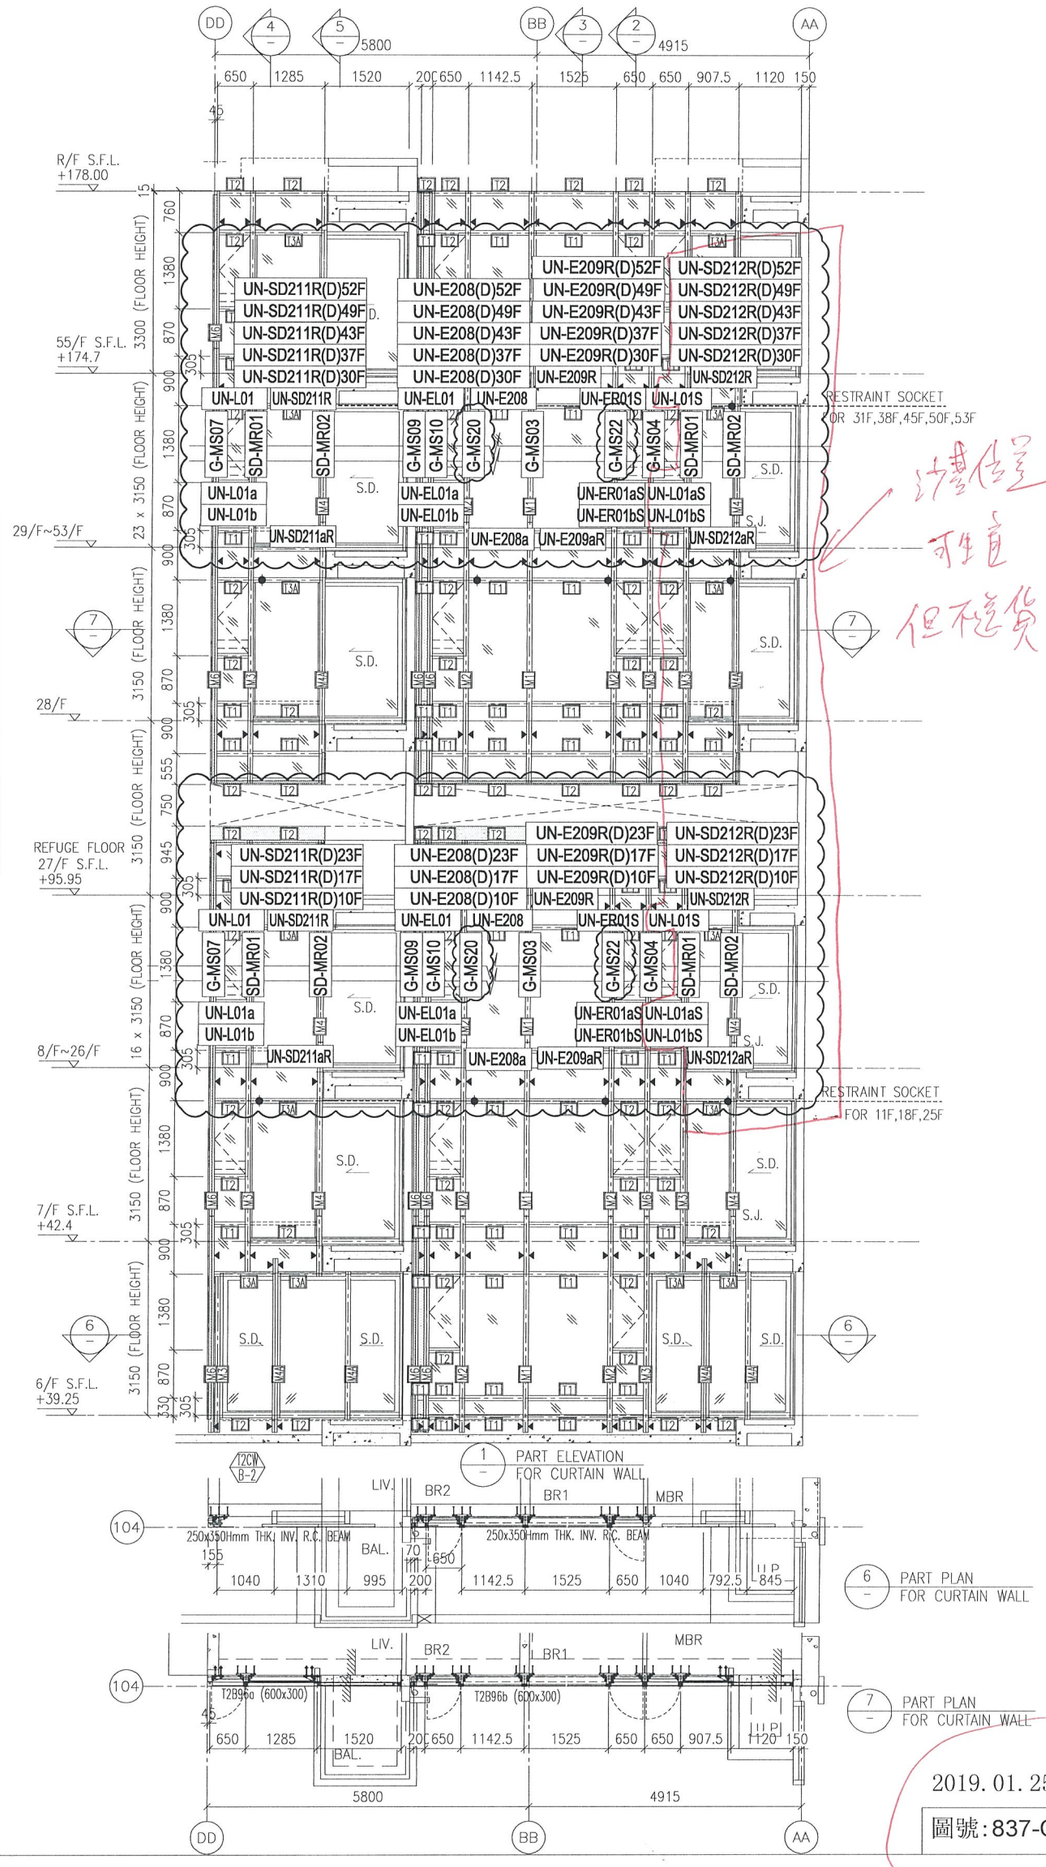


2019.01.25 A版


圖號:837-CW-2206

*注意:


1："SD-ML"開頭代表左SD門位主企料
2："SD-MR"開頭代表右SD門位主企料
3："G-MS"開頭代表幕墻位主企料
4："UN-SD"開頭代表SD門位用主橫料
5："UN-T"開頭代表梗窗位用主橫料
6："UN-L"開頭代表SHL生窗位用主橫料
7："UN-R"開頭代表SHR生窗位用主橫料
8："(D)+樓層的"後綴代表主橫料有吊船，及需要安裝的樓層。

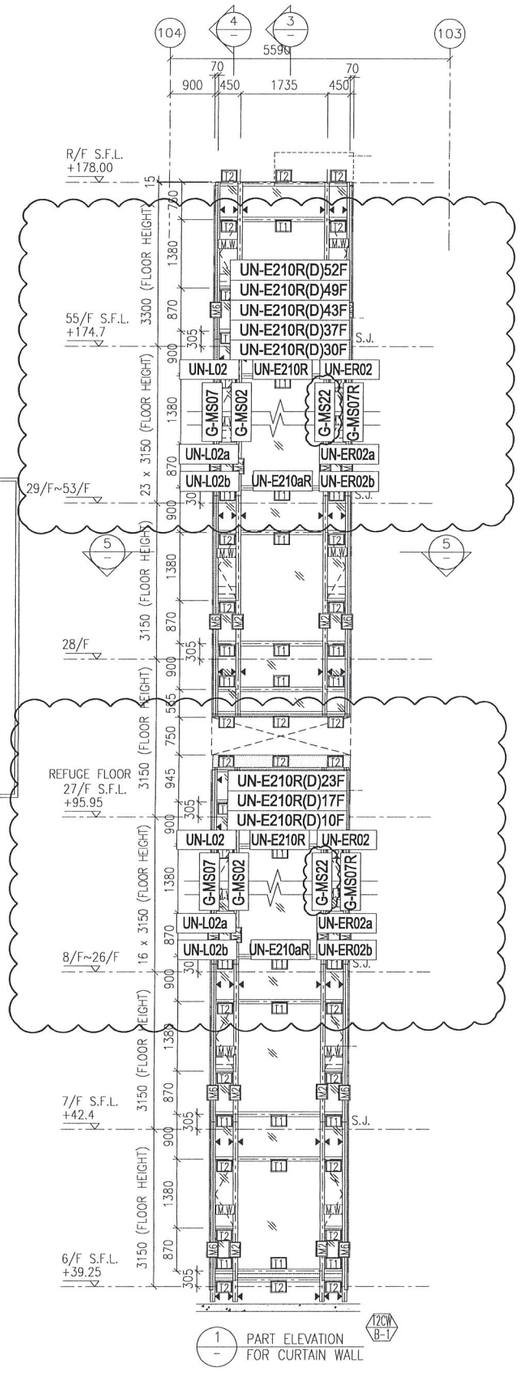


1 PART ELEVATION FOR CURTAIN WALL

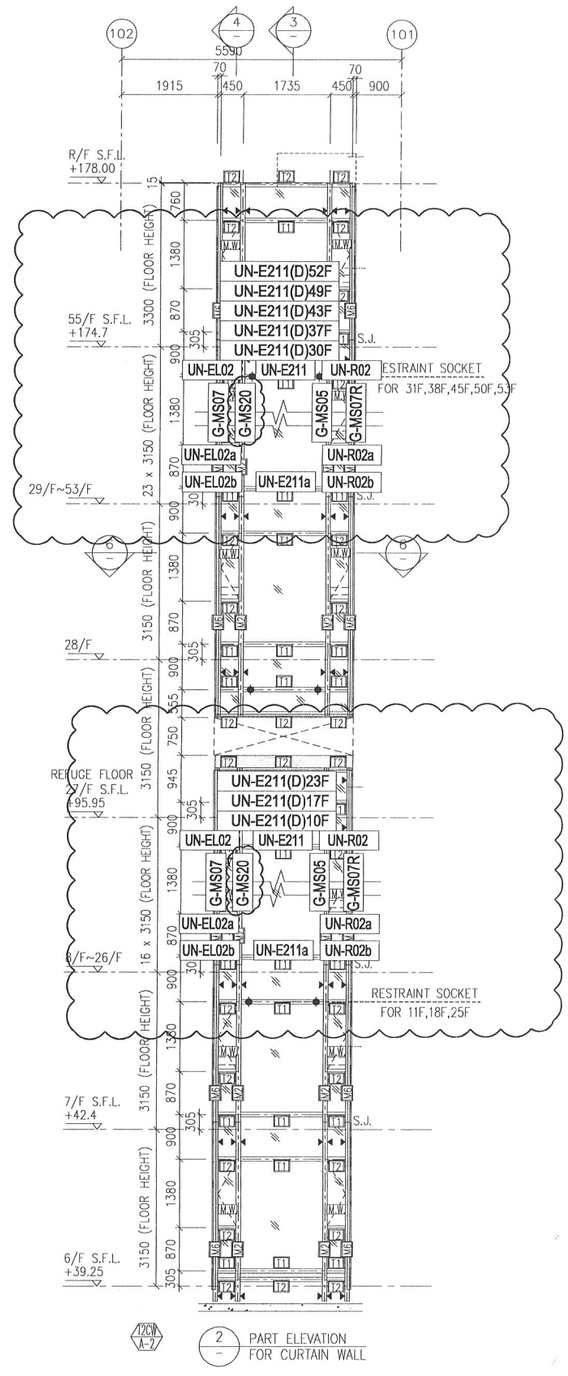

2 PART ELEVATION FOR CURTAIN WALL

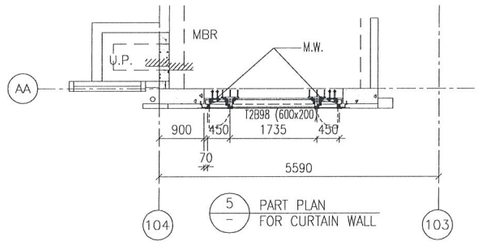

5 PART PLAN FOR CURTAIN WALL

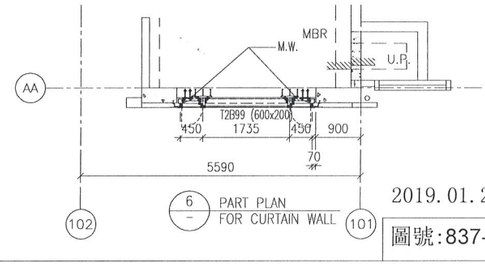


6 PART PLAN FOR CURTAIN WALL

2019.01.25 A版

圖號:837-CW-2207

*注意:

1："SD-ML"開頭代表左SD門位主企料
2："SD-MR"開頭代表右SD門位主企料
3："G-MS"開頭代表幕墻位主企料
4："UN-SD"開頭代表SD門位用主橫料
5："UN-T"開頭代表梗窗位用主橫料
6："UN-L"開頭代表SHL生窗位用主橫料
7："UN-R"開頭代表SHR生窗位用主橫料
8："(D)+樓層的"後綴代表主橫料有吊船，及需要安裝的樓層。

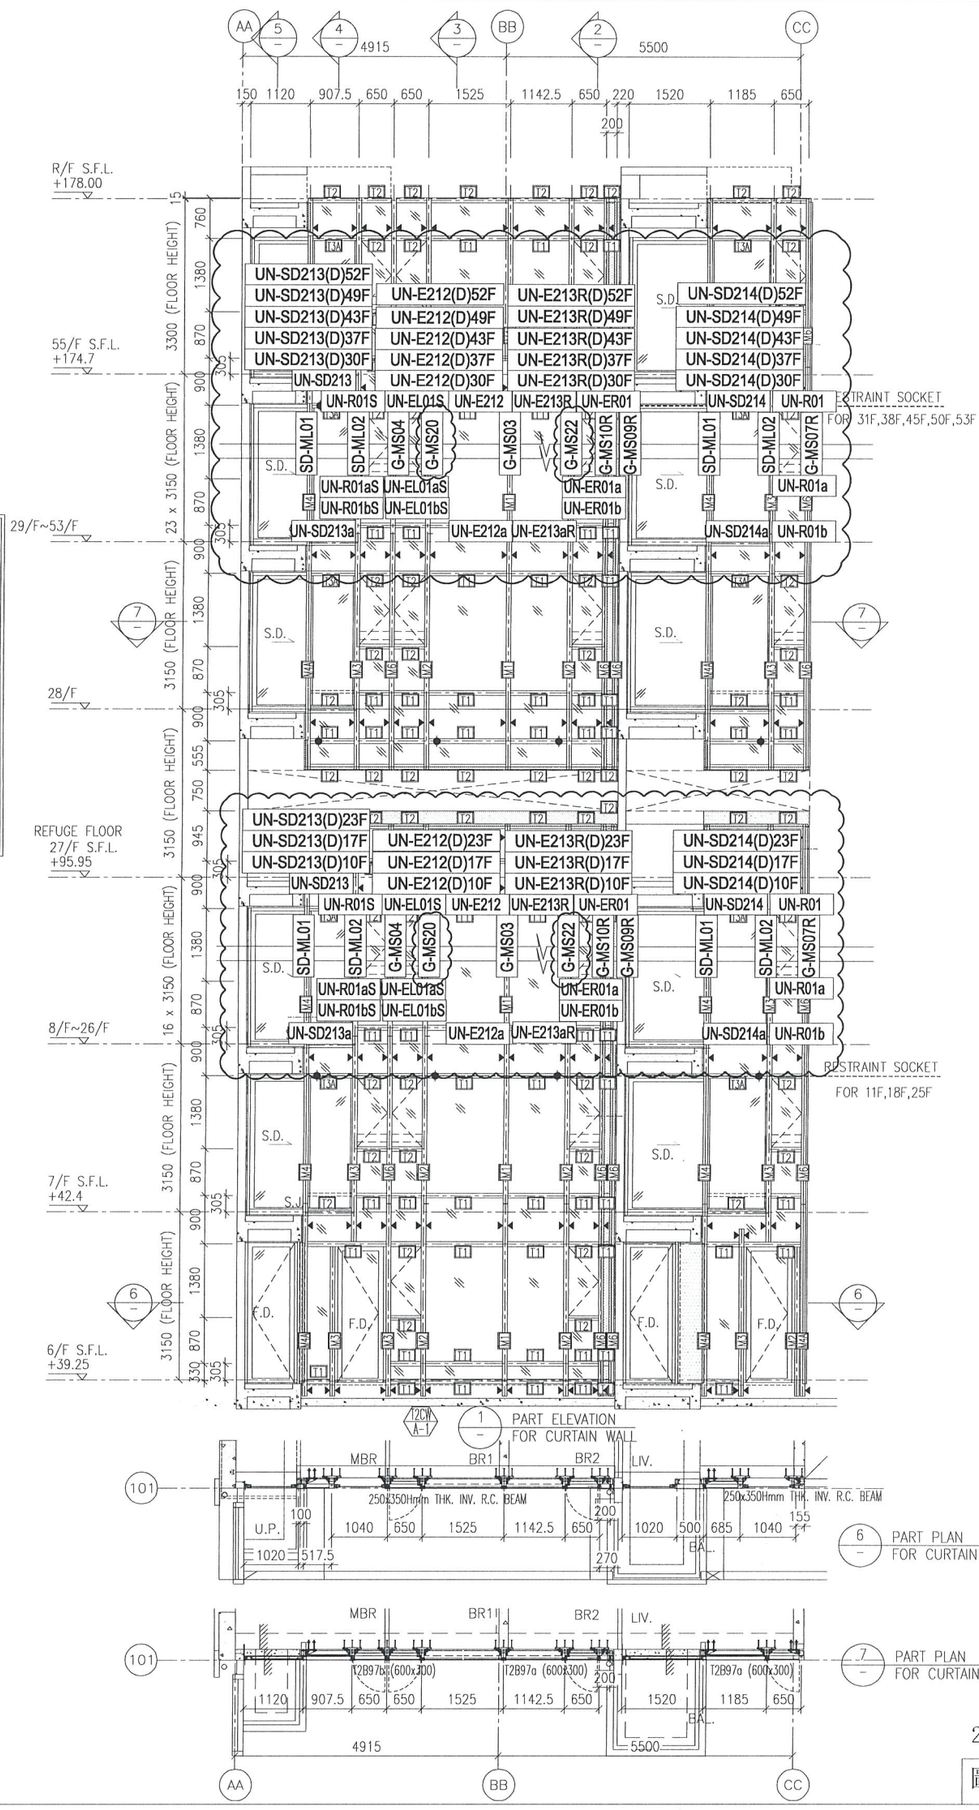


2019.01.25 A版

圖號:837-CW-2208

*注意:

1："SD-ML"開頭代表左SD門位主企料
2："SD-MR"開頭代表右SD門位主企料
3："G-MS"開頭代表幕墻位主企料
4："UN-SD"開頭代表SD門位用主橫料
5："UN-T"開頭代表梗窗位用主橫料
6："UN-L"開頭代表SHL生窗位用主橫料
7："UN-R"開頭代表SHR生窗位用主橫料
8："(D)+樓層的"後綴代表主橫料有吊船，及需要安裝的樓層。

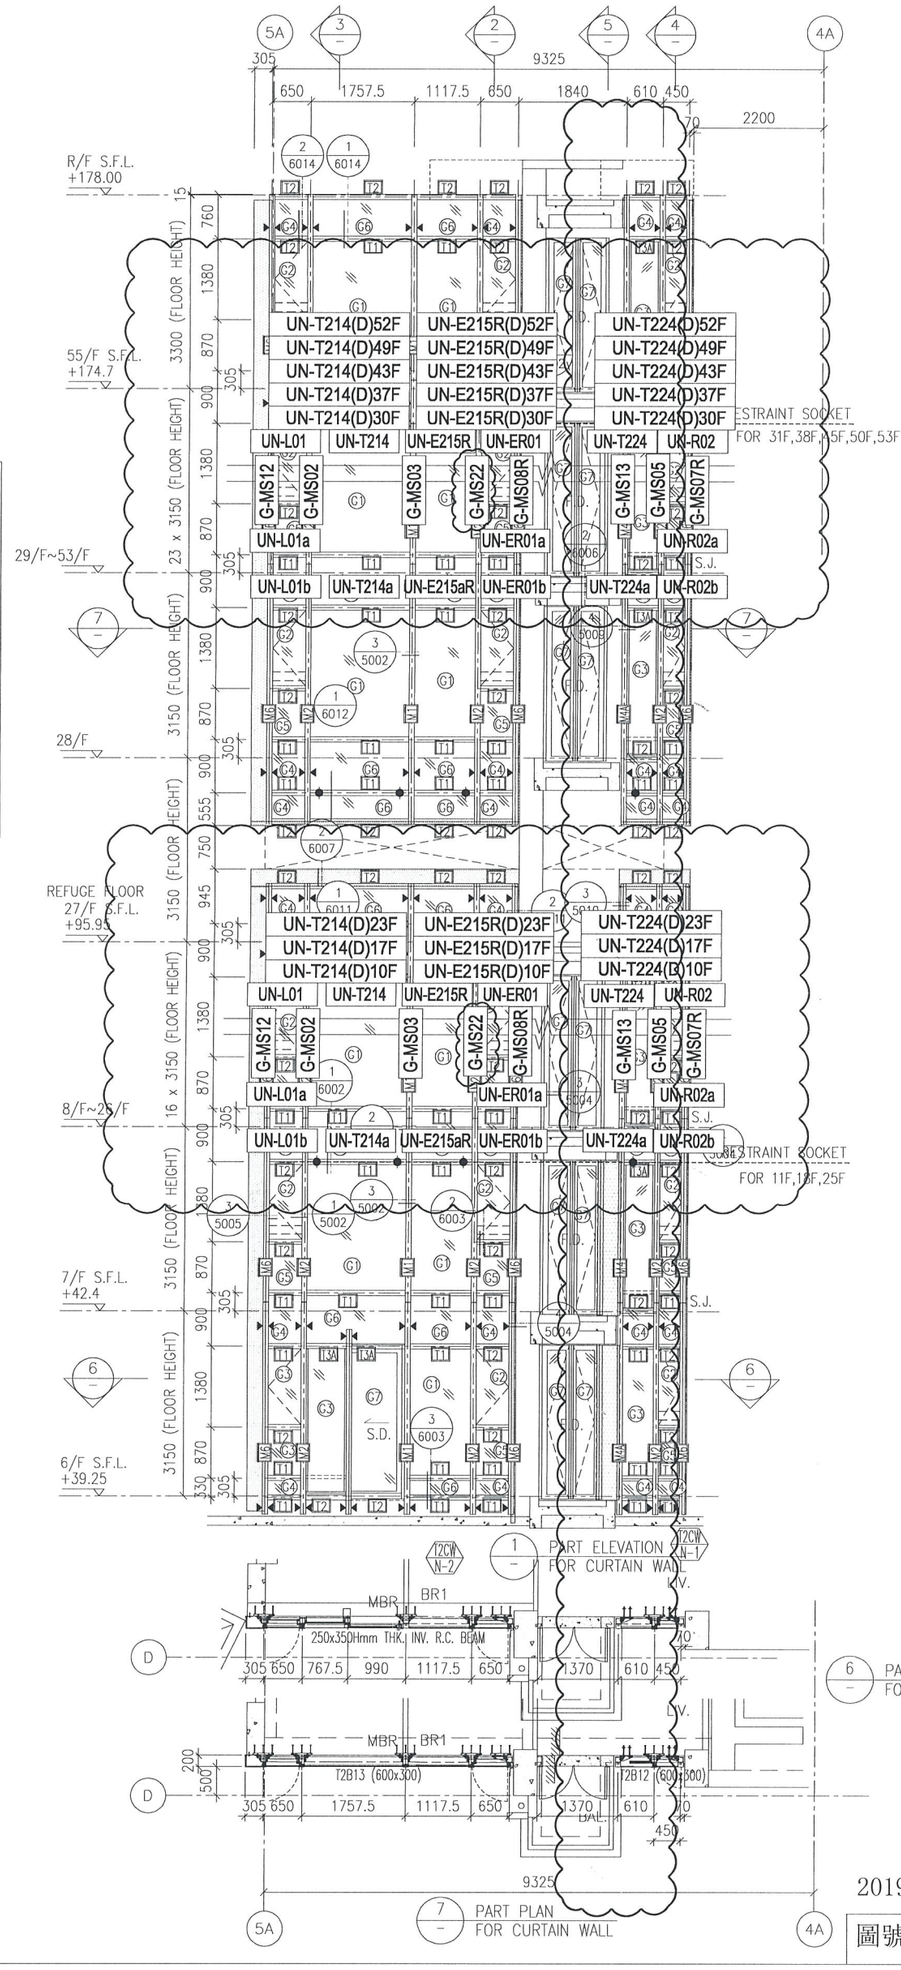



2019.01.25 A版

圖號:837-CW-2209

*注意:

1："SD-ML"開頭代表左SD門位主企料
2："SD-MR"開頭代表右SD門位主企料
3："G-MS"開頭代表幕墻位主企料
4："UN-SD"開頭代表SD門位用主橫料
5："UN-T"開頭代表梗窗位用主橫料
6："UN-L"開頭代表SHL生窗位用主橫料
7："UN-R"開頭代表SHR生窗位用主橫料
8："(D)+樓層的"後綴代表主橫料有吊船，
及需要安裝的樓層。

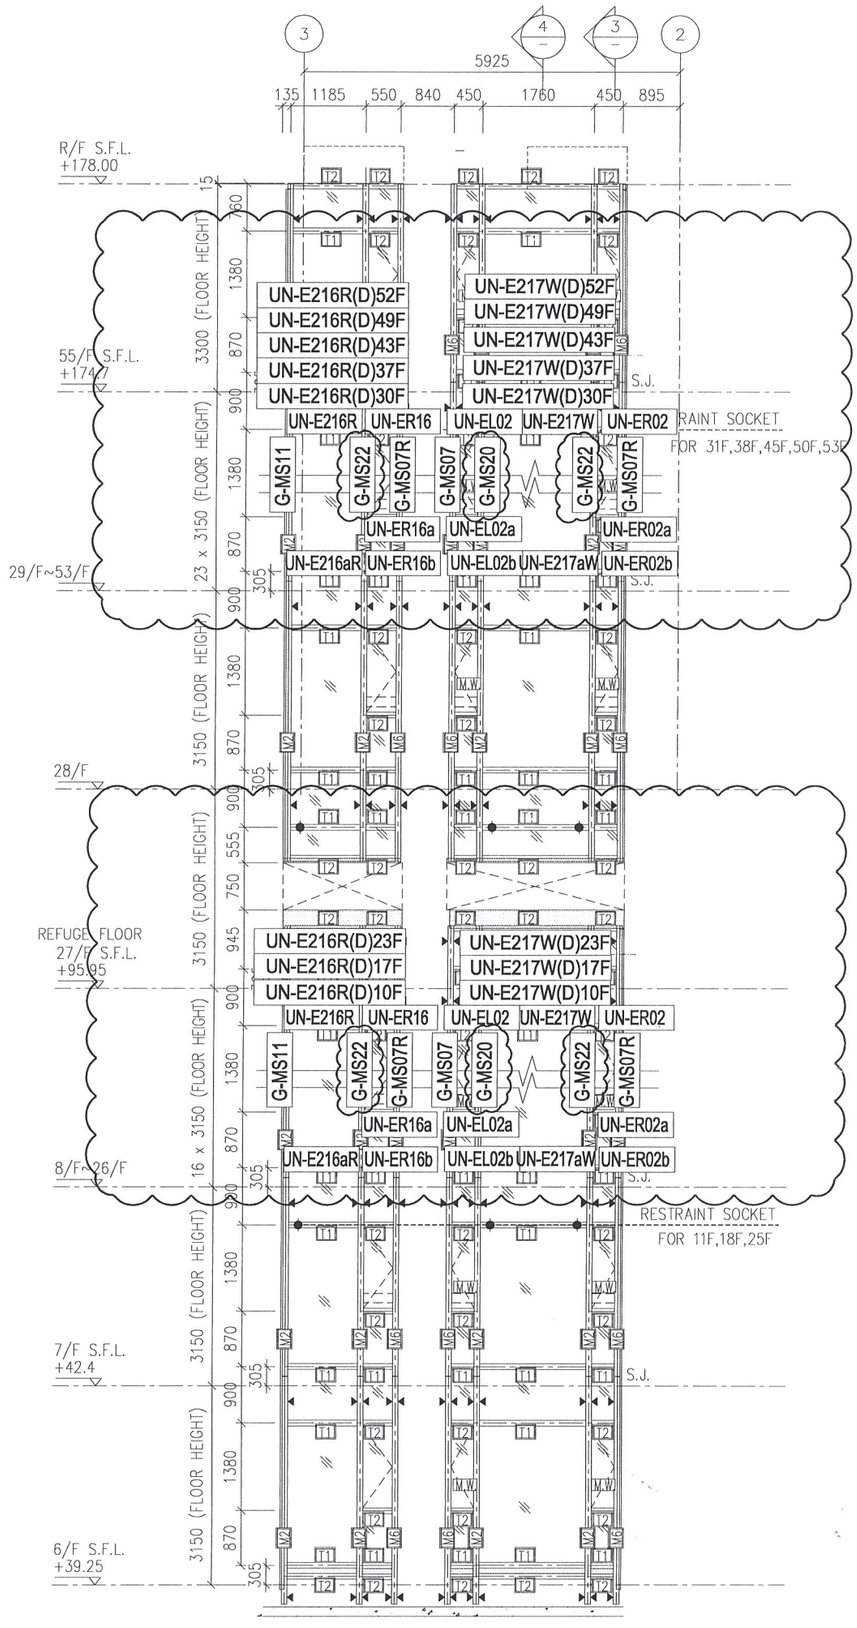

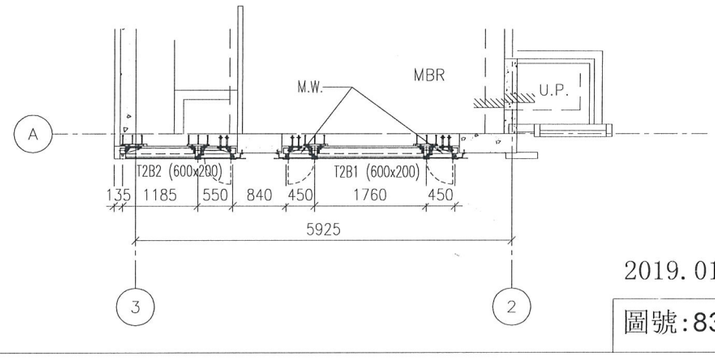


2019.01.25 A版

圖號:837-CW-2210


*注意:

1：“SD-ML”開頭代表左SD門位主企料
2：“SD-MR”開頭代表右SD門位主企料
3：“G-MS”開頭代表幕墻位主企料
4：“UN-SD”開頭代表SD門位用主橫料
5：“UN-T”開頭代表梗窗位用主橫料
6：“UN-L”開頭代表SHL生窗位用主橫料
7：“UN-R”開頭代表SHR生窗位用主橫料
8：“(D)+樓層的”後綴代表主橫料有吊船，及需要安裝的樓層。

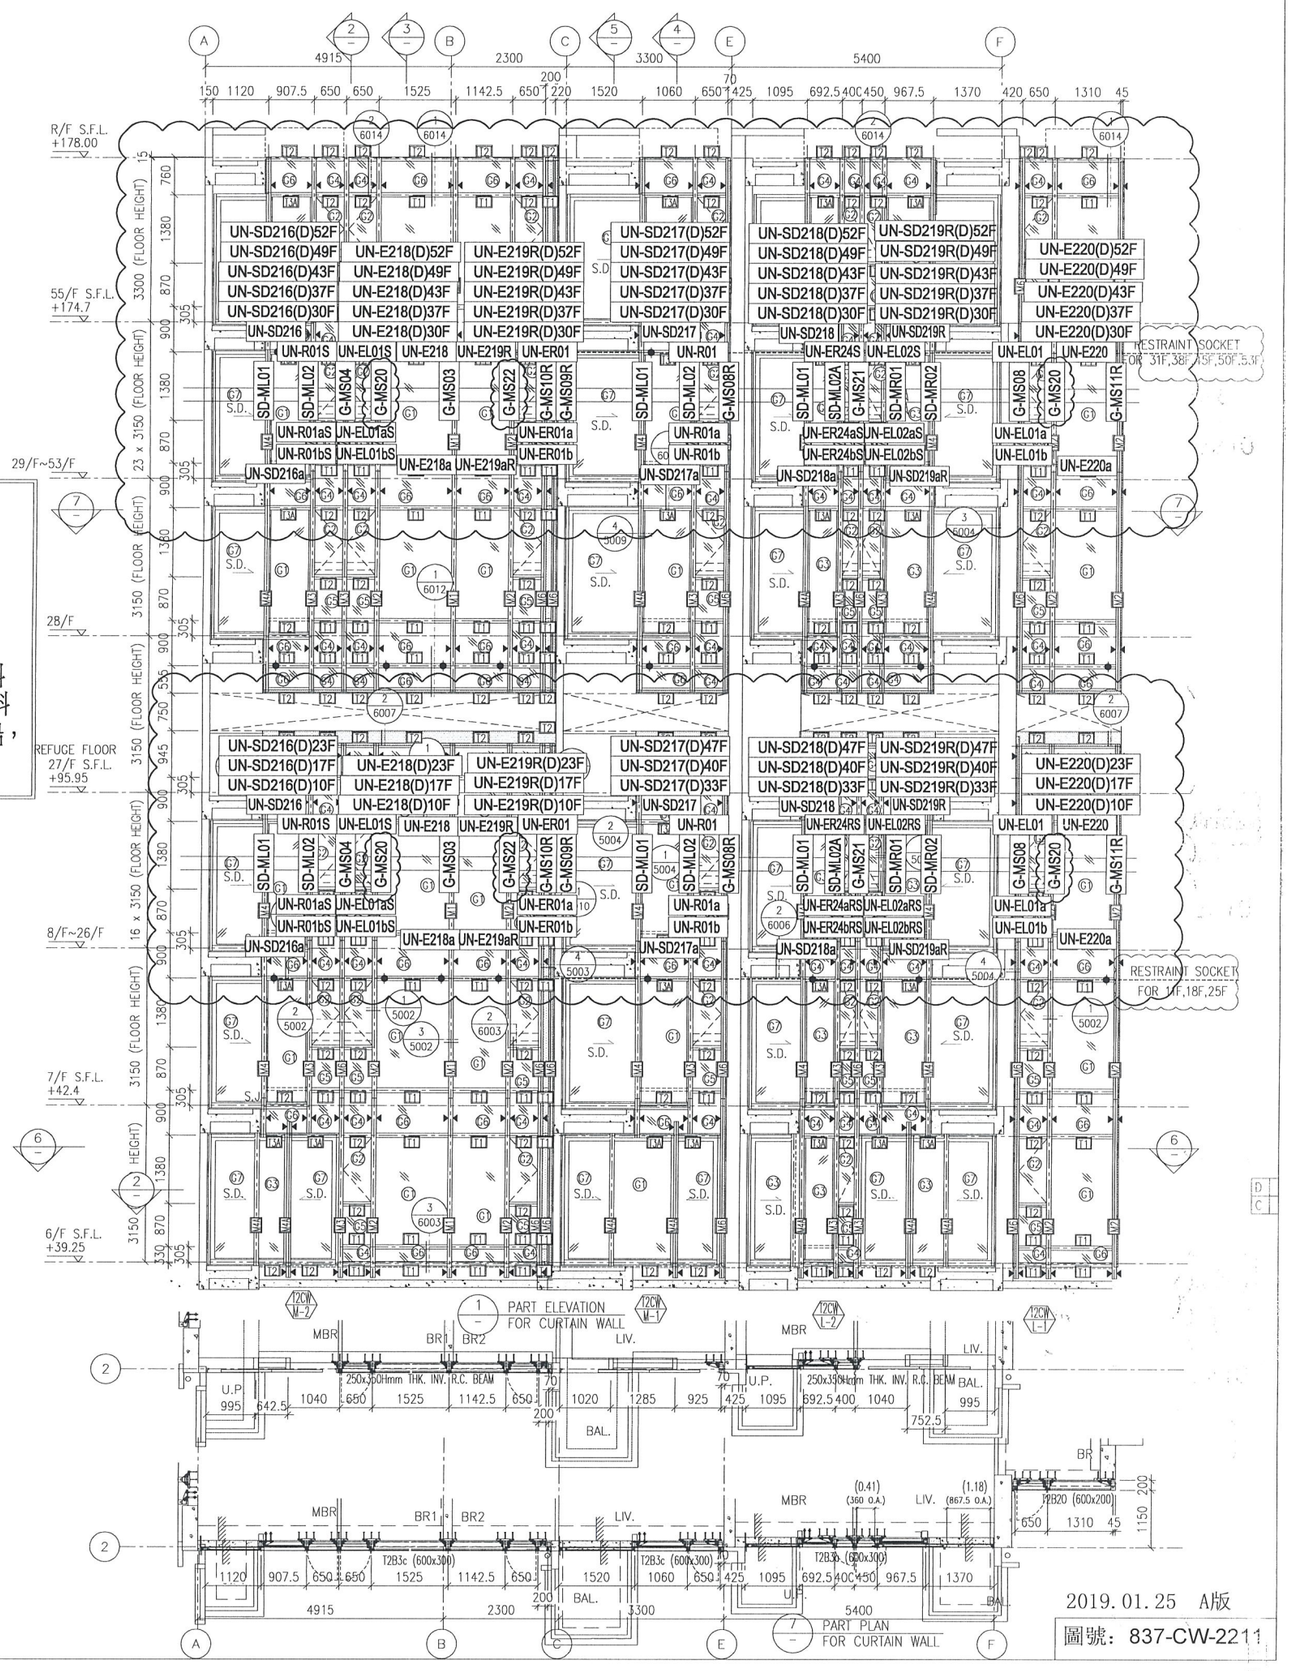


*注意:

1："SD-ML"開頭代表左SD門位主企料
2："SD-MR"開頭代表右SD門位主企料
3："G-MS"開頭代表幕墻位主企料
4："UN-SD"開頭代表SD門位用主橫料
5："UN-T"開頭代表梗窗位用主橫料
6："UN-L"開頭代表SHL生窗位用主橫料
7："UN-R"開頭代表SHR生窗位用主橫料
8："(D)+樓層的"後綴代表主橫料有吊船，及需要安裝的樓層。

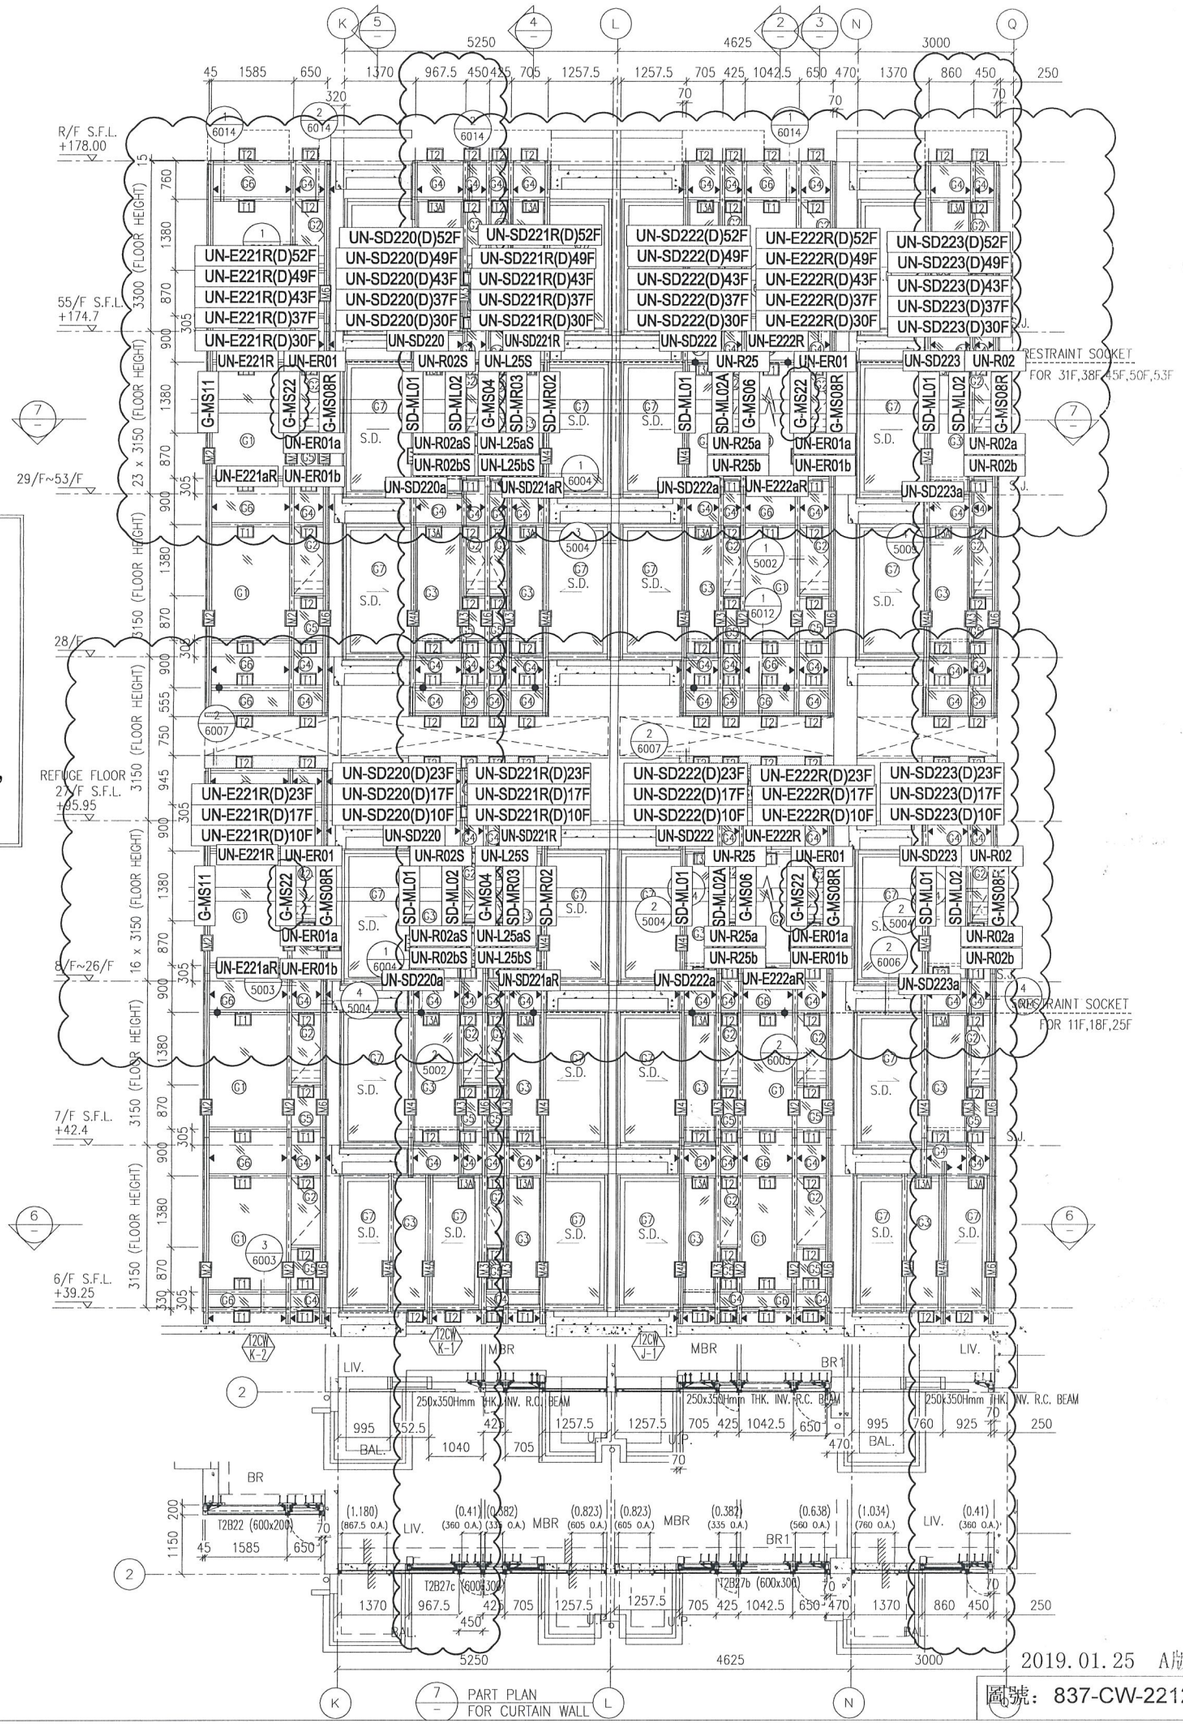

*注意:

1："SD-ML"開頭代表左SD門位主企料
2："SD-MR"開頭代表右SD門位主企料
3："G-MS"開頭代表幕墻位主企料
4："UN-SD"開頭代表SD門位用主橫料
5："UN-T"開頭代表梗窗位用主橫料
6："UN-L"開頭代表SHL生窗位用主橫料
7："UN-R"開頭代表SHR生窗位用主橫料
8："(D)+樓層的"後綴代表主橫料有吊船，及需要安裝的樓層。

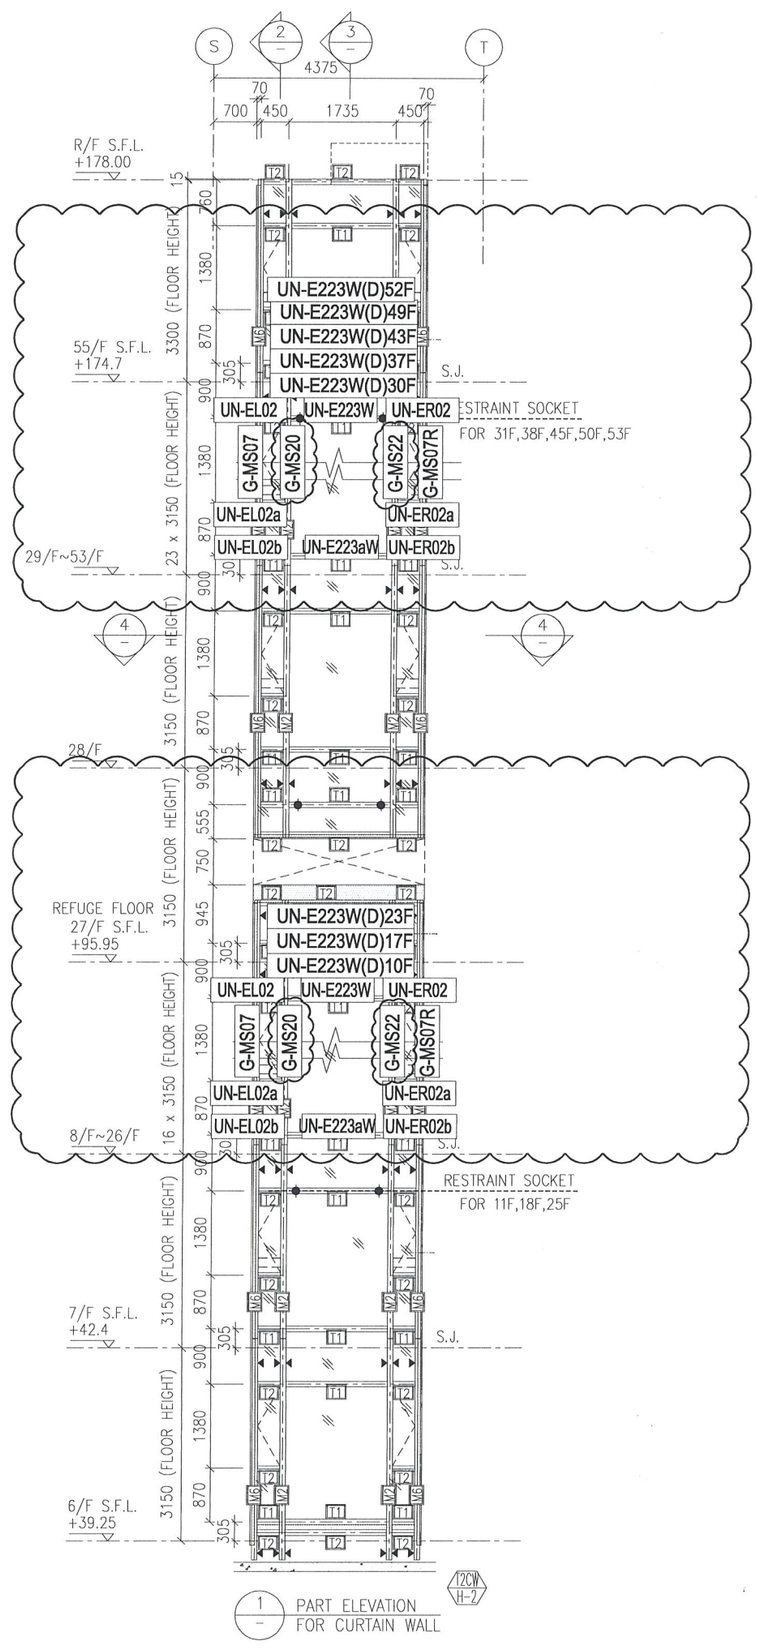

圖號:837-CW-2213