

工程指示 / 要求簡箋(E.I.)

工程指示編號：EI / 0244 / 19

修改版次：A

工程編號：J - 837

工程名稱：觀塘裕民坊

工程項目：幕牆 鋁背板(T1-T5 大貨 9-50/F)(香檳金)

收件人：生統 / 永林

發件人：Eric Liu

日期：13/03/2019

□要求提供 / □確認 事項：

- | | | |
|------------------------------------|-------------------------------------|-------------------------------|
| <input type="checkbox"/> 初步鋁料 B.M. | <input type="checkbox"/> 加工拆圖，然後生產 | <input type="checkbox"/> 尺寸表 |
| <input type="checkbox"/> 正式鋁料 B.M. | <input type="checkbox"/> 技術上資料 / 指示 | <input type="checkbox"/> 報價 |
| <input type="checkbox"/> 配件 B.M. | <input type="checkbox"/> 樣辦或貨品說明書 | <input type="checkbox"/> 分判合約 |
| <input type="checkbox"/> 其他：_____ | | |

內容：

請按加工圖生產背板，送地盤安裝用 (T1-T5 大貨 9-50/F)A 版：原版計算鋁板數量有誤，此版補回1) 請按 MO 生產及出貨(EI9959A)謝謝！請在 2019/ 03 / 28 前完成上列要求。

附：4 頁圖登，14 頁 B.M.，5 頁加工圖+15 頁位置圖

以上項目為：

- | | | |
|---------------------------------|--------------------------------------|--------------------------------|
| <input type="checkbox"/> 原合約工程包 | <input type="checkbox"/> 原合約工程加 / 減賬 | <input type="checkbox"/> 新工程報價 |
|---------------------------------|--------------------------------------|--------------------------------|

原因：-


分發東莞各部門：

- | | | | |
|--------------------------------------|---|-----------------------------------|---|
| <input type="checkbox"/> 生產技術總監 □連附件 | <input checked="" type="checkbox"/> 技術部 <input checked="" type="checkbox"/> 連附件 | <input type="checkbox"/> 生產部 □連附件 | <input type="checkbox"/> 機械設計部 □連附件 |
| <input type="checkbox"/> 採購部 □連附件 | <input checked="" type="checkbox"/> 生產統籌部 <input checked="" type="checkbox"/> 連附件 | | |
| <input type="checkbox"/> 質檢部 □連附件 | <input type="checkbox"/> 會計部 □連附件 | <input type="checkbox"/> 報關組 □連附件 | <input type="checkbox"/> 其他 <u>楊榮輝</u> □連附件 |

分發其他分判：

- | |
|-----------------------------------|
| <input type="checkbox"/> 王禮秋 □連附件 |
|-----------------------------------|

分發香港各部門：


- | | | | | |
|-----------------------------------|------------------------------------|-----------------------------------|---|---|
| <input type="checkbox"/> 行政部 □連附件 | <input type="checkbox"/> 會計部 □連附件 | <input type="checkbox"/> 統籌部 □連附件 | <input checked="" type="checkbox"/> 工程部地盤科文 <input checked="" type="checkbox"/> 連附件 |  |
| <input type="checkbox"/> 採購部 □連附件 | <input type="checkbox"/> QS 部 □連附件 | <input type="checkbox"/> 維修部 □連附件 | <input type="checkbox"/> 其他 _____ □連附件 | |

傳遞編號：

HK 0608 / 19

發件人簽署：

項目經理簽署：

 美特鋁質有限公司 MIDI Aluminium Fabricator Ltd.		工程號: J-837	計算: 鞠章芳	日期: 12/3/2019			送呈: 胡哥							
		地盤名稱: 觀塘裕民坊	核對: 謝永林	日期:			副本:							
地盤用鋁板B.M.表		項目類別: T1至T5 幕牆背板	批准:	日期:										
BM編號: 837-CW-M01-S-BP02		修改版次: A	A/C Code:	總V.F.: 7667.53	總重量: 46287.67	此BM依據EI/9536 I版拆圖資料計算								
序號	修改內容	鋁板圖號	鋁板名稱	顏色	實用	後備	總數	總重量	單件展開面積	總展開面積	單件V.F.	總V.F.	備註	
									平方米	平方米	平方米	平方米	位置	樓層
1		APB-01	2mm厚鋁板	香檳金UCT803649FXL-3	102		102	284.018	0.514	52.402	0.476	48.581	T1CW G-1	9-25F,28-49F
2		APB-01	2mm厚鋁板	香檳金UCT803649FXL-3	68		68	189.345	0.514	34.935	0.476	32.387	T1CW F-2	9-25F,28-49F
3		APB-01	2mm厚鋁板	香檳金UCT803649FXL-3	68		68	189.345	0.514	34.935	0.476	32.387	T1CW E-1	9-25F,28-49F
4		APB-01	2mm厚鋁板	香檳金UCT803649FXL-3	68		68	189.345	0.514	34.935	0.476	32.387	T1CW D-1	9-25F,28-49F
5		APB-01	2mm厚鋁板	香檳金UCT803649FXL-3	33		33	91.888	0.514	16.954	0.476	15.717	T1CW A-3	9-25F,28-48F
6		APB-01	2mm厚鋁板	香檳金UCT803649FXL-3	33		33	91.888	0.514	16.954	0.476	15.717	T1CW A-2	9-25F,28-48F
7		APB-01	2mm厚鋁板	香檳金UCT803649FXL-3	102		102	284.018	0.514	52.402	0.476	48.581	T1CW A-2	9-25F,28-49F
8		APB-01	2mm厚鋁板	香檳金UCT803649FXL-3	102		102	284.018	0.514	52.402	0.476	48.581	T1CW B-2	9-25F,28-49F
9		APB-01	2mm厚鋁板	香檳金UCT803649FXL-3	102		102	284.018	0.514	52.402	0.476	48.581	T1CW C-1	9-25F,28-49F
10		APB-01	2mm厚鋁板	香檳金UCT803649FXL-3	34		34	94.673	0.514	17.467	0.476	16.194	T1CW M-2	9-25F,28-49F
11		APB-01	2mm厚鋁板	香檳金UCT803649FXL-3	34		34	94.673	0.514	17.467	0.476	16.194	T1CW M-1	9-25F,28-49F
12		APB-01	2mm厚鋁板	香檳金UCT803649FXL-3	34		34	94.673	0.514	17.467	0.476	16.194	T1CW L-2	9-25F,28-49F
13		APB-01	2mm厚鋁板	香檳金UCT803649FXL-3	34		34	94.673	0.514	17.467	0.476	16.194	T1CW L-1	9-25F,28-49F
14		APB-01	2mm厚鋁板	香檳金UCT803649FXL-3	34		34	94.673	0.514	17.467	0.476	16.194	T1CW K-2	9-25F,28-49F
15		APB-01	2mm厚鋁板	香檳金UCT803649FXL-3	34		34	94.673	0.514	17.467	0.476	16.194	T1CW K-1	9-25F,28-49F
16		APB-01	2mm厚鋁板	香檳金UCT803649FXL-3	34		34	94.673	0.514	17.467	0.476	16.194	T1CW J-2	9-25F,28-49F
17		APB-01	2mm厚鋁板	香檳金UCT803649FXL-3	34		34	94.673	0.514	17.467	0.476	16.194	T1CW J-1	9-25F,28-49F
18		APB-01	2mm厚鋁板	香檳金UCT803649FXL-3	102		102	284.018	0.514	52.402	0.476	48.581	T1CW H-2	9-25F,28-49F
19		APB-01	2mm厚鋁板	香檳金UCT803649FXL-3	74		74	206.052	0.514	38.017	0.476	35.245	T2CWH-1	9-25,28-52F
20		APB-01	2mm厚鋁板	香檳金UCT803649FXL-3	74		74	206.052	0.514	38.017	0.476	35.245	T2CWG-2	9-25,28-52F
21		APB-01	2mm厚鋁板	香檳金UCT803649FXL-3	38		38	105.811	0.514	19.522	0.476	18.099	T2CWF-2	9-25,28-53F
22		APB-01	2mm厚鋁板	香檳金UCT803649FXL-3	38		38	105.811	0.514	19.522	0.476	18.099	T2CWF-1	9-25,28-53F
23		APB-01	2mm厚鋁板	香檳金UCT803649FXL-3	38		38	105.811	0.514	19.522	0.476	18.099	T2CWE-2	9-25,28-53F
24		APB-01	2mm厚鋁板	香檳金UCT803649FXL-3	38		38	105.811	0.514	19.522	0.476	18.099	T2CWE-1	9-25,28-53F
25		APB-01	2mm厚鋁板	香檳金UCT803649FXL-3	38		38	105.811	0.514	19.522	0.476	18.099	T2CWD-1	9-25,28-53F
26		APB-01	2mm厚鋁板	香檳金UCT803649FXL-3	76		76	211.621	0.514	39.045	0.476	36.197	T2CWC-2	9-25,28-53F

 美特鋁質有限公司 MIDI Aluminium Fabricator Ltd.		工程號: J-837	計算: 鞠章芳	日期: 12/3/2019			送呈: 胡哥							
		地盤名稱: 觀塘裕民坊	核對: 謝永林	日期:			副本:							
地盤用鋁板B.M.表		項目類別: T1至T5 幕牆背板	批准:	日期:										
BM編號: 837-CW-M01-S-BP02		修改版次: A	A/C Code:	總V.F.: 7667.53	總重量: 46287.67	此BM依據EI/9536 I版拆圖資料計算								
序號	修改內容	鋁板圖號	鋁板名稱	顏色	實用	後備	總數	總重量	單件展開面積	總展開面積	單件V.F.	總V.F.	備註	
									平方米	平方米	平方米	平方米	位置	樓層
27		APB-01	2mm厚鋁板	香檳金UCT803649FXL-3	38		38	105.811	0.514	19.522	0.476	18.099	T2CWC-1	9-25,28-53F
28		APB-01	2mm厚鋁板	香檳金UCT803649FXL-3	152		152	423.243	0.514	78.089	0.476	72.395	T2CWB-2	9-25,28-53F
29		APB-01	2mm厚鋁板	香檳金UCT803649FXL-3	152		152	423.243	0.514	78.089	0.476	72.395	T2CWA-1	9-25,28-53F
30		APB-01	2mm厚鋁板	香檳金UCT803649FXL-3	76		76	211.621	0.514	39.045	0.476	36.197	T2CWN-2	9-25,28-53F
31		APB-01	2mm厚鋁板	香檳金UCT803649FXL-3	114		114	317.432	0.514	58.567	0.476	54.296	T2CWM-2	9-25,28-53F
32		APB-01	2mm厚鋁板	香檳金UCT803649FXL-3	38		38	105.811	0.514	19.522	0.476	18.099	T2CWM-1	9-25,28-53F
33		APB-01	2mm厚鋁板	香檳金UCT803649FXL-3	38		38	105.811	0.514	19.522	0.476	18.099	T2CWL-1	9-25,28-53F
34		APB-01	2mm厚鋁板	香檳金UCT803649FXL-3	38		38	105.811	0.514	19.522	0.476	18.099	T2CWK-2	9-25,28-53F
35		APB-01	2mm厚鋁板	香檳金UCT803649FXL-3	38		38	105.811	0.514	19.522	0.476	18.099	T2CWJ-1	9-25,28-53F
36		APB-01	2mm厚鋁板	香檳金UCT803649FXL-3	72		72	200.483	0.514	36.990	0.476	34.292	T3CW F-1	9-25,28-51F
37		APB-01	2mm厚鋁板	香檳金UCT803649FXL-3	108		108	300.725	0.514	55.484	0.476	51.438	T3CW E-1	9-25,28-51F
38		APB-01	2mm厚鋁板	香檳金UCT803649FXL-3	36		36	100.242	0.514	18.495	0.476	17.146	T3CW M-2	9-25F,28-51F
39		APB-01	2mm厚鋁板	香檳金UCT803649FXL-3	36		36	100.242	0.514	18.495	0.476	17.146	T3CW M-1	9-25F,28-51F
40		APB-01	2mm厚鋁板	香檳金UCT803649FXL-3	36		36	100.242	0.514	18.495	0.476	17.146	T3CW L-2	9-25F,28-51F
41		APB-01	2mm厚鋁板	香檳金UCT803649FXL-3	36		36	100.242	0.514	18.495	0.476	17.146	T3CW L-1	9-25F,28-51F
42		APB-01	2mm厚鋁板	香檳金UCT803649FXL-3	35		35	97.457	0.514	17.981	0.476	16.670	T3CW K-2	9-25F,28-50F
43		APB-01	2mm厚鋁板	香檳金UCT803649FXL-3	36		36	100.242	0.514	18.495	0.476	17.146	T3CW K-1	9-25F,28-51F
44		APB-01	2mm厚鋁板	香檳金UCT803649FXL-3	36		36	100.242	0.514	18.495	0.476	17.146	T3CW J-1	9-25F,28-51F
45		APB-01	2mm厚鋁板	香檳金UCT803649FXL-3	36		36	100.242	0.514	18.495	0.476	17.146	T3CW H-3	9-25F,28-51F
46		APB-01	2mm厚鋁板	香檳金UCT803649FXL-3	72		72	200.483	0.514	36.990	0.476	34.292	T3CW H-1	9-25F,28-51F
47		APB-01	2mm厚鋁板	香檳金UCT803649FXL-3	36		36	100.242	0.514	18.495	0.476	17.146	T3CW C-2	9-25F,28-51F
48		APB-01	2mm厚鋁板	香檳金UCT803649FXL-3	36		36	100.242	0.514	18.495	0.476	17.146	T3CW C-1	9-25F,28-51F
49		APB-01	2mm厚鋁板	香檳金UCT803649FXL-3	144		144	400.967	0.514	73.979	0.476	68.584	T3CW B-2	9-25F,28-51F
50		APB-01	2mm厚鋁板	香檳金UCT803649FXL-3	144		144	400.967	0.514	73.979	0.476	68.584	T3CW A-1	9-25F,28-51F
51		APB-01	2mm厚鋁板	香檳金UCT803649FXL-3	102		102	284.018	0.514	52.402	0.476	48.581	T5CW N-1	9-25F,28-49F
52		APB-01	2mm厚鋁板	香檳金UCT803649FXL-3	102		102	284.018	0.514	52.402	0.476	48.581	T5CW M-2	9-25F,28-49F

 美特鋁質有限公司 MIDI Aluminium Fabricator Ltd.		工程號: J-837	計算: 鞠章芳	日期: 12/3/2019			送呈: 胡哥							
		地盤名稱: 觀塘裕民坊	核對: 謝永林	日期:			副本:							
地盤用鋁板B.M.表		項目類別: T1至T5幕牆背板	批准:	日期:										
BM編號: 837-CW-M01-S-BP02		修改版次: A	A/C Code:	總V.F.: 7667.53	總重量: 46287.67	此BM依據EI/9536 I版拆圖資料計算								
序號	修改內容	鋁板圖號	鋁板名稱	顏色	實用	後備	總數	總重量	單件展開面積	總展開面積	單件V.F.	總V.F.	備註	
									平方米	平方米	平方米	平方米	位置	樓層
53		APB-01	2mm厚鋁板	香檳金UCT803649FXL-3	102		102	284.018	0.514	52.402	0.476	48.581	T5CW L-1	9-25F, 28-49F
54		APB-01	2mm厚鋁板	香檳金UCT803649FXL-3	68		68	189.345	0.514	34.935	0.476	32.387	T5CW H-2	9-25F, 28-49F
55		APB-01	2mm厚鋁板	香檳金UCT803649FXL-3	34		34	94.673	0.514	17.467	0.476	16.194	T5CW H-1	9-25F, 28-49F
56		APB-01	2mm厚鋁板	香檳金UCT803649FXL-3	34		34	94.673	0.514	17.467	0.476	16.194	T5CW G-2	9-25F, 28-49F
57		APB-01	2mm厚鋁板	香檳金UCT803649FXL-3	34		34	94.673	0.514	17.467	0.476	16.194	T5CW G-1	9-25F, 28-49F
58		APB-01	2mm厚鋁板	香檳金UCT803649FXL-3	34		34	94.673	0.514	17.467	0.476	16.194	T5CW F-2	9-25F, 28-49F
59		APB-01	2mm厚鋁板	香檳金UCT803649FXL-3	34		34	94.673	0.514	17.467	0.476	16.194	T5CW F-1	9-25F, 28-49F
60		APB-01	2mm厚鋁板	香檳金UCT803649FXL-3	34		34	94.673	0.514	17.467	0.476	16.194	T5CW E-2	9-25F, 28-49F
61		APB-01	2mm厚鋁板	香檳金UCT803649FXL-3	34		34	94.673	0.514	17.467	0.476	16.194	T5CW E-1	9-25F, 28-49F
62		APB-01	2mm厚鋁板	香檳金UCT803649FXL-3	34		34	94.673	0.514	17.467	0.476	16.194	T5CW D-2	9-25F, 28-49F
63		APB-01	2mm厚鋁板	香檳金UCT803649FXL-3	34		34	94.673	0.514	17.467	0.476	16.194	T5CW D-1	9-25F, 28-49F
64		APB-01	2mm厚鋁板	香檳金UCT803649FXL-3	34		34	94.673	0.514	17.467	0.476	16.194	T5CW C-1	9-25F, 28-49F
65		APB-01	2mm厚鋁板	香檳金UCT803649FXL-3	33		33	91.888	0.514	16.954	0.476	15.717	T5CW C-1	9-20F, 22-25F, 28-49F
66		APB-01	2mm厚鋁板	香檳金UCT803649FXL-3	69		69	192.130	0.514	35.448	0.476	32.863	T5CW C-1	22-25F, 28-49F
67		APB-01	2mm厚鋁板	香檳金UCT803649FXL-3	68		68	189.345	0.514	34.935	0.476	32.387	T5CW A-3	9-25F, 28-49F
68		APB-02	2mm厚鋁板	香檳金UCT803649FXL-3	68		68	127.870	0.347	23.592	0.314	21.371	T1CW H-1	9-25F, 28-49F
69		APB-02	2mm厚鋁板	香檳金UCT803649FXL-3	68		68	127.870	0.347	23.592	0.314	21.371	T1CW G-2	9-25F, 28-49F
70		APB-02	2mm厚鋁板	香檳金UCT803649FXL-3	68		68	127.870	0.347	23.592	0.314	21.371	T1CW E-2	9-25F, 28-49F
71		APB-02	2mm厚鋁板	香檳金UCT803649FXL-3	68		68	127.870	0.347	23.592	0.314	21.371	T1CW D-1	9-25F, 28-49F
72		APB-02	2mm厚鋁板	香檳金UCT803649FXL-3	68		68	127.870	0.347	23.592	0.314	21.371	T1CW A-1	9-25F, 28-49F
73		APB-02	2mm厚鋁板	香檳金UCT803649FXL-3	68		68	127.870	0.347	23.592	0.314	21.371	T1CW B-3	9-25F, 28-49F
74		APB-02	2mm厚鋁板	香檳金UCT803649FXL-3	34		34	63.935	0.347	11.796	0.314	10.686	T1CW C-1	9-25F, 28-49F
75		APB-02	2mm厚鋁板	香檳金UCT803649FXL-3	34		34	63.935	0.347	11.796	0.314	10.686	T1CW M-1	9-25F, 28-49F
76		APB-02	2mm厚鋁板	香檳金UCT803649FXL-3	34		34	63.935	0.347	11.796	0.314	10.686	T1CW L-2	9-25F, 28-49F
77		APB-02	2mm厚鋁板	香檳金UCT803649FXL-3	34		34	63.935	0.347	11.796	0.314	10.686	T1CW H-2	9-25F, 28-49F
78		APB-02	2mm厚鋁板	香檳金UCT803649FXL-3	74		74	139.152	0.347	25.674	0.314	23.257	T2CWH-1	9-25, 28-52F

 美特鋁質 有限公司 MED Aluminium Fabricator Ltd.	工程號: J-837	計算: 鞠章芳	日期: 12/3/2019	送呈: 胡哥
	地盤名稱: 觀塘裕民坊	核對: 謝永林	日期:	副本:
地盤用鋁板B.M.表	項目類別: T1至T5 幕牆背板	批准:	日期:	
BM編號: 837-CW-M01-S-BP02	修改版次: A	A/C Code :	總V.F.: 7667.53	總重量: 46287.67 此BM依據EI/9536 I版拆圖資料計算

序號	修改內容	鋁板圖號	鋁板名稱	顏色	實用	後備	總數	總重量	單件展開面積	總展開面積	單件V.F.	總V.F.	備註	
									平方米	平方米	平方米	平方米	位置	樓層
79		APB-02	2mm厚鋁板	香檳金UCT803649FXL-3	37		37	69.576	0.347	12.837	0.314	11.628	T2CWG-2	9-25,28-52F
80		APB-02	2mm厚鋁板	香檳金UCT803649FXL-3	38		38	71.457	0.347	13.184	0.314	11.943	T2CWF-1	9-25,28-53F
81		APB-02	2mm厚鋁板	香檳金UCT803649FXL-3	38		38	71.457	0.347	13.184	0.314	11.943	T2CWE-2	9-25,28-53F
82		APB-02	2mm厚鋁板	香檳金UCT803649FXL-3	76		76	142.913	0.347	26.368	0.314	23.885	T2CWB-1	9-25,28-53F
83		APB-02	2mm厚鋁板	香檳金UCT803649FXL-3	76		76	142.913	0.347	26.368	0.314	23.885	T2CWA-2	9-25,28-53F
84		APB-02	2mm厚鋁板	香檳金UCT803649FXL-3	38		38	71.457	0.347	13.184	0.314	11.943	T2CWN-1	9-25,28-53F
85		APB-02	2mm厚鋁板	香檳金UCT803649FXL-3	76		76	142.913	0.347	26.368	0.314	23.885	T2CWM-3	9-25,28-53F
86		APB-02	2mm厚鋁板	香檳金UCT803649FXL-3	38		38	71.457	0.347	13.184	0.314	11.943	T2CWL-2	9-25,28-53F
87		APB-02	2mm厚鋁板	香檳金UCT803649FXL-3	38		38	71.457	0.347	13.184	0.314	11.943	T2CWK-1	9-25,28-53F
88		APB-02	2mm厚鋁板	香檳金UCT803649FXL-3	38		38	71.457	0.347	13.184	0.314	11.943	T2CWJ-1	9-25,28-53F
89		APB-02	2mm厚鋁板	香檳金UCT803649FXL-3	76		76	142.913	0.347	26.368	0.314	23.885	T2CWH-2	9-25,28-53F
90		APB-02	2mm厚鋁板	香檳金UCT803649FXL-3	35		35	65.815	0.347	12.143	0.314	11.000	T3CW F-1	9-25,28-50F
91		APB-02	2mm厚鋁板	香檳金UCT803649FXL-3	36		36	67.696	0.347	12.490	0.314	11.314	T3CW F-1	9-25,28-51F
92		APB-02	2mm厚鋁板	香檳金UCT803649FXL-3	36		36	67.696	0.347	12.490	0.314	11.314	T3CW E-1	9-25,28-51F
93		APB-02	2mm厚鋁板	香檳金UCT803649FXL-3	36		36	67.696	0.347	12.490	0.314	11.314	T3CW M-1	9-25,28-51F
94		APB-02	2mm厚鋁板	香檳金UCT803649FXL-3	36		36	67.696	0.347	12.490	0.314	11.314	T3CW L-2	9-25F,28-51F
95		APB-02	2mm厚鋁板	香檳金UCT803649FXL-3	36		36	67.696	0.347	12.490	0.314	11.314	T3CW K-1	9-25F,28-51F
96		APB-02	2mm厚鋁板	香檳金UCT803649FXL-3	35		35	65.815	0.347	12.143	0.314	11.000	T3CW J-2	9-25F,28-50F
97		APB-02	2mm厚鋁板	香檳金UCT803649FXL-3	36		36	67.696	0.347	12.490	0.314	11.314	T3CW J-1	9-25F,28-51F
98		APB-02	2mm厚鋁板	香檳金UCT803649FXL-3	36		36	67.696	0.347	12.490	0.314	11.314	T3CW C-2	9-25F,28-51F
99		APB-02	2mm厚鋁板	香檳金UCT803649FXL-3	72		72	135.391	0.347	24.980	0.314	22.628	T3CW B-1	9-25F,28-51F
100		APB-02	2mm厚鋁板	香檳金UCT803649FXL-3	72		72	135.391	0.347	24.980	0.314	22.628	T3CW A-2	9-25F,28-51F
101		APB-02	2mm厚鋁板	香檳金UCT803649FXL-3	70		70	131.631	0.347	24.286	0.314	22.000	T3CW D-1	9-25F,28-50F
102		APB-02	2mm厚鋁板	香檳金UCT803649FXL-3	72		72	135.391	0.347	24.980	0.314	22.628	T3CW G-1	9-25F,28-51F
103		APB-02	2mm厚鋁板	香檳金UCT803649FXL-3	72		72	135.391	0.347	24.980	0.314	22.628	T3CW F-2	9-25F,28-51F
104		APB-02	2mm厚鋁板	香檳金UCT803649FXL-3	68		68	127.870	0.347	23.592	0.314	21.371	T5CW A-2	9-25F,28-49F
105		APB-02	2mm厚鋁板	香檳金UCT803649FXL-3	34		34	63.935	0.347	11.796	0.314	10.686	T5CW N-1	9-25F,28-49F
106		APB-02	2mm厚鋁板	香檳金UCT803649FXL-3	34		34	63.935	0.347	11.796	0.314	10.686	T5CW M-2	9-25F,28-49F

 美特鋁質有限公司 MIDI Aluminium Fabricator Ltd.		工程號: J-837	計算: 鞠章芳	日期: 12/3/2019			送呈: 胡哥							
		地盤名稱: 觀塘裕民坊	核對: 謝永林	日期:			副本:							
地盤用鋁板B.M.表		項目類別: T1至T5 幕牆背板	批准:	日期:										
BM編號: 837-CW-M01-S-BP02		修改版次: A	A/C Code:	總V.F.: 7667.53	總重量: 46287.67	此BM依據EI/9536 I版拆圖資料計算								
序號	修改內容	鋁板圖號	鋁板名稱	顏色	實用	後備	總數	總重量	單件展開面積	總展開面積	單件V.F.	總V.F.	備註	
									平方米	平方米	平方米	平方米	位置	樓層
107		APB-02	2mm厚鋁板	香檳金UCT803649FXL-3	68		68	127.870	0.347	23.592	0.314	21.371	T5CW M-1	9-25F, 28-49F
108		APB-02	2mm厚鋁板	香檳金UCT803649FXL-3	68		68	127.870	0.347	23.592	0.314	21.371	T5CW L-2	9-25F, 28-49F
109		APB-02	2mm厚鋁板	香檳金UCT803649FXL-3	34		34	63.935	0.347	11.796	0.314	10.686	T5CW L-1	9-25F, 28-49F
110		APB-02	2mm厚鋁板	香檳金UCT803649FXL-3	102		102	191.805	0.347	35.388	0.314	32.057	T5CWJ K-1	9-25F, 28-49F
111		APB-02	2mm厚鋁板	香檳金UCT803649FXL-3	68		68	127.870	0.347	23.592	0.314	21.371	T5CW H-3	9-25F, 28-49F
112		APB-02	2mm厚鋁板	香檳金UCT803649FXL-3	34		34	63.935	0.347	11.796	0.314	10.686	T5CW H-2	9-25F, 28-49F
113		APB-02	2mm厚鋁板	香檳金UCT803649FXL-3	34		34	63.935	0.347	11.796	0.314	10.686	T5CW G-1	9-25F, 28-49F
114		APB-02	2mm厚鋁板	香檳金UCT803649FXL-3	34		34	63.935	0.347	11.796	0.314	10.686	T5CW F-2	9-25F, 28-49F
115		APB-02	2mm厚鋁板	香檳金UCT803649FXL-3	34		34	63.935	0.347	11.796	0.314	10.686	T5CW E-1	9-25F, 28-49F
116		APB-02	2mm厚鋁板	香檳金UCT803649FXL-3	34		34	63.935	0.347	11.796	0.314	10.686	T5CW D-2	9-25F, 28-49F
117		APB-02	2mm厚鋁板	香檳金UCT803649FXL-3	33		33	62.054	0.347	11.449	0.314	10.371	T5CW C-1	9-20F, 22-25F, 28-49F
118		APB-02	2mm厚鋁板	香檳金UCT803649FXL-3	68		68	127.870	0.347	23.592	0.314	21.371	T5CW A-3	9-25F, 28-49F
119		APB-10	2mm厚鋁板	香檳金UCT803649FXL-3	34		34	56.250	0.305	10.378	0.274	9.309	T1CW F-2	9-25F, 28-49F
120		APB-10	2mm厚鋁板	香檳金UCT803649FXL-3	38		38	62.868	0.305	11.599	0.274	10.404	T2CWL-2	9-25, 28-53F
121		APB-16	2mm厚鋁板	香檳金UCT803649FXL-3	34		34	79.304	0.430	14.632	0.395	13.440	T1CW A-1	9-25F, 28-49F
122		APB-16	2mm厚鋁板	香檳金UCT803649FXL-3	38		38	88.634	0.430	16.353	0.395	15.021	T2CW-M-3	9-25, 28-53F
123		APB-16	2mm厚鋁板	香檳金UCT803649FXL-3	36		36	83.969	0.430	15.492	0.395	14.230	T3CW F-2	9-25F, 28-51F
124		APB-16	2mm厚鋁板	香檳金UCT803649FXL-3	34		34	79.304	0.430	14.632	0.395	13.440	T5CW A-1	9-25F, 28-49F
125		APB-20	2mm厚鋁板	香檳金UCT803649FXL-3	34		34	53.177	0.289	9.811	0.258	8.758	T5CW JK-1	9-25F, 28-49F
126		APB-25	2mm厚鋁板	香檳金UCT803649FXL-3	38		38	67.162	0.326	12.392	0.294	11.173	T2CWK-1	9-25, 28-53F
127		APB-25	2mm厚鋁板	香檳金UCT803649FXL-3	38		38	67.162	0.326	12.392	0.294	11.173	T2CWJ-1	9-25, 28-53F
128		APB-29	2mm厚鋁板	香檳金UCT803649FXL-3	34		34	159.991	0.868	29.519	0.821	27.898	T1CW G-1	9-25F, 28-49F
129		APB-31	2mm厚鋁板	香檳金UCT803649FXL-3	34		34	135.785	0.737	25.053	0.693	23.560	T1CW K-1	9-25F, 28-49F
130		APB-31	2mm厚鋁板	香檳金UCT803649FXL-3	34		34	135.785	0.737	25.053	0.693	23.560	T1CW J-2	9-25F, 28-49F
131		APB-101	2mm厚鋁板	香檳金UCT803649FXL-3	34		34	257.584	1.398	47.525	1.335	45.386	T1CW H-1	9-25F, 28-49F
132		APB-102	2mm厚鋁板	香檳金UCT803649FXL-3	34		34	257.584	1.398	47.525	1.335	45.386	T1CW G-2	9-25F, 28-49F
133		APB-103	2mm厚鋁板	香檳金UCT803649FXL-3	34		34	229.151	1.243	42.279	1.185	40.291	T1CW G-1	9-25F, 28-49F

 美特鋁質有限公司 MIDI Aluminium Fabricator Ltd.	工程號: J-837	計算: 鞠章芳	日期: 12/3/2019	送呈: 胡哥
	地盤名稱: 觀塘裕民坊	核對: 謝永林	日期:	副本:
地盤用鋁板B.M.表	項目類別: T1至T5幕牆背板	批准:	日期:	
BM編號: 837-CW-M01-S-BP02	修改版次: A	A/C Code:	總V.F.: 7667.53	總重量: 46287.67
此BM依據EI/9536 I版拆圖資料計算				

序號	修改內容	鋁板圖號	鋁板名稱	顏色	實用	後備	總數	總重量	單件展開面積	總展開面積	單件V.F.	總V.F.	備註	
									平方米	平方米	平方米	平方米	位置	樓層
134		APB-104	2mm厚鋁板	香檳金UCT803649FXL-3	34		34	170.365	0.924	31.433	0.875	29.757	T1CW G-1	9-25F,28-49F
135		APB-105	2mm厚鋁板	香檳金UCT803649FXL-3	34		34	249.515	1.354	46.036	1.292	43.940	T1CW F-2	9-25F,28-49F
136		APB-106	2mm厚鋁板	香檳金UCT803649FXL-3	34		34	154.996	0.841	28.597	0.794	27.003	T1CW F-2	9-25F,28-49F
137		APB-107	2mm厚鋁板	香檳金UCT803649FXL-3	34		34	110.810	0.601	20.445	0.561	19.085	T1CW E-2	9-25F,28-49F
138		APB-108	2mm厚鋁板	香檳金UCT803649FXL-3	34		34	252.973	1.373	46.674	1.311	44.560	T1CW E-2	9-25F,28-49F
139		APB-109	2mm厚鋁板	香檳金UCT803649FXL-3	34		34	254.894	1.383	47.028	1.321	44.904	T1CW E-1	9-25F,28-49F
140		APB-110	2mm厚鋁板	香檳金UCT803649FXL-3	34		34	119.263	0.647	22.004	0.606	20.600	T1CW D-1	9-25F,28-49F
141		APB-111	2mm厚鋁板	香檳金UCT803649FXL-3	33		33	150.437	0.841	27.756	0.794	26.209	T1CW A-2	9-25F,28-48F
142		APB-112	2mm厚鋁板	香檳金UCT803649FXL-3	33		33	222.411	1.243	41.035	1.185	39.106	T1CW A-2	9-25F,28-48F
143		APB-113	2mm厚鋁板	香檳金UCT803649FXL-3	34		34	229.151	1.243	42.279	1.185	40.291	T1CW A-2	9-25F,28-49F
144		APB-114	2mm厚鋁板	香檳金UCT803649FXL-3	34		34	288.322	1.565	53.196	1.497	50.894	T1CW A-1	9-25F,28-49F
145		APB-115	2mm厚鋁板	香檳金UCT803649FXL-3	34		34	148.464	0.806	27.392	0.760	25.833	T1CW A-1	9-25F,28-49F
146		APB-117	2mm厚鋁板	香檳金UCT803649FXL-3	34		34	302.154	1.640	55.748	1.570	53.373	T1CW B-2	9-25F,28-49F
147		APB-118	2mm厚鋁板	香檳金UCT803649FXL-3	34		34	251.052	1.362	46.320	1.300	44.215	T1CW B-2	9-25F,28-49F
148		APB-120	2mm厚鋁板	香檳金UCT803649FXL-3	34		34	181.892	0.987	33.559	0.936	31.822	T1CW C-1	9-25F,28-49F
149		APB-121	2mm厚鋁板	香檳金UCT803649FXL-3	34		34	229.151	1.243	42.279	1.185	40.291	T1CW C-1	9-25F,28-49F
150		APB-122	2mm厚鋁板	香檳金UCT803649FXL-3	34		34	166.523	0.904	30.724	0.855	29.068	T1CW M-1	9-25F,28-49F
151		APB-123	2mm厚鋁板	香檳金UCT803649FXL-3	34		34	166.523	0.904	30.724	0.855	29.068	T1CW L-2	9-25F,28-49F
152		APB-124	2mm厚鋁板	香檳金UCT803649FXL-3	34		34	166.523	0.904	30.724	0.855	29.068	T1CW K-1	9-25F,28-49F
153		APB-125	2mm厚鋁板	香檳金UCT803649FXL-3	34		34	166.523	0.904	30.724	0.855	29.068	T1CW J-2	9-25F,28-49F
154		APB-126	2mm厚鋁板	香檳金UCT803649FXL-3	34		34	170.365	0.924	31.433	0.875	29.757	T1CW H-2	9-25F,28-49F
155		APB-127	2mm厚鋁板	香檳金UCT803649FXL-3	34		34	229.151	1.243	42.279	1.185	40.291	T1CW H-2	9-25F,28-49F
156		APB-130	2mm厚鋁板	香檳金UCT803649FXL-3	34		34	203.792	1.106	37.600	1.051	35.747	T1CW B-3	9-25F,28-49F
157		APB-201	2mm厚鋁板	香檳金UCT803649FXL-3	37		37	249.370	1.243	46.009	1.185	43.846	T2CW-H-1	9-25,28-52F
158		APB-202	2mm厚鋁板	香檳金UCT803649FXL-3	37		37	249.370	1.243	46.009	1.185	43.846	T2CW-H-1	9-25,28-52F
159		APB-203	2mm厚鋁板	香檳金UCT803649FXL-3	37		37	181.216	0.904	33.435	0.855	31.633	T2CW-G-2	9-25,28-52F
160		APB-204	2mm厚鋁板	香檳金UCT803649FXL-3	38		38	186.113	0.904	34.338	0.855	32.488	T2CW-F-1	9-25,28-53F
161		APB-205	2mm厚鋁板	香檳金UCT803649FXL-3	38		38	186.113	0.904	34.338	0.855	32.488	T2CW-E-2	9-25,28-53F

 美特鋁質 有限公司 MIDI Aluminium Fabricator Ltd.	工程號: J-837	計算: 鞠章芳	日期: 12/3/2019	送呈: 胡哥
	地盤名稱: 觀塘裕民坊	核對: 謝永林	日期:	副本:
地盤用鋁板B.M.表	項目類別: T1至T5幕牆背板	批准:	日期:	
BM編號: 837-CW-M01-S-BP02	修改版次: A	A/C Code:	總V.F.: 7667.53	總重量: 46287.67
此BM依據EI/9536 I版拆圖資料計算				

序號	修改內容	鋁板圖號	鋁板名稱	顏色	實用	後備	總數	總重量	單件展開面積	總展開面積	單件V.F.	總V.F.	備註	
									平方米	平方米	平方米	平方米	位置	樓層
162		APB-206	2mm厚鋁板	香檳金UCT803649FXL-3	38		38	231.203	1.123	42.657	1.068	40.568	T2CW-C-2	9-25,28-53F
163		APB-207	2mm厚鋁板	香檳金UCT803649FXL-3	38		38	231.203	1.123	42.657	1.068	40.568	T2CW-C-2	9-25,28-53F
164		APB-208	2mm厚鋁板	香檳金UCT803649FXL-3	38		38	190.408	0.924	35.131	0.875	33.258	T2CW-B-2	9-25,28-53F
165		APB-209	2mm厚鋁板	香檳金UCT803649FXL-3	38		38	256.110	1.243	47.253	1.185	45.031	T2CW-B-2	9-25,28-53F
166		APB-210	2mm厚鋁板	香檳金UCT803649FXL-3	38		38	292.182	1.419	53.908	1.355	51.495	T2CW-B-1	9-25,28-53F
167		APB-211	2mm厚鋁板	香檳金UCT803649FXL-3	38		38	292.182	1.419	53.908	1.355	51.495	T2CW-A-2	9-25,28-53F
168		APB-212	2mm厚鋁板	香檳金UCT803649FXL-3	38		38	256.110	1.243	47.253	1.185	45.031	T2CW-A-1	9-25,28-53F
169		APB-213	2mm厚鋁板	香檳金UCT803649FXL-3	38		38	190.408	0.924	35.131	0.875	33.258	T2CW-A-1	9-25,28-53F
170		APB-214	2mm厚鋁板	香檳金UCT803649FXL-3	38		38	296.047	1.437	54.621	1.373	52.187	T2CW-N-2	9-25,28-53F
171		APB-215	2mm厚鋁板	香檳金UCT803649FXL-3	38		38	186.113	0.904	34.338	0.855	32.488	T2CW-N-2	9-25,28-53F
172		APB-216	2mm厚鋁板	香檳金UCT803649FXL-3	38		38	197.708	0.960	36.477	0.910	34.566	T2CW-M-3	9-25,28-53F
173		APB-217	2mm厚鋁板	香檳金UCT803649FXL-3	38		38	296.476	1.439	54.700	1.375	52.264	T2CW-M-3	9-25,28-53F
174		APB-218	2mm厚鋁板	香檳金UCT803649FXL-3	38		38	256.110	1.243	47.253	1.185	45.031	T2CW-M-2	9-25,28-53F
175		APB-219	2mm厚鋁板	香檳金UCT803649FXL-3	38		38	190.408	0.924	35.131	0.875	33.258	T2CW-M-2	9-25,28-53F
176		APB-220	2mm厚鋁板	香檳金UCT803649FXL-3	38		38	219.179	1.064	40.439	1.011	38.413	T2CW-L-1	9-25,28-53F
177		APB-221	2mm厚鋁板	香檳金UCT803649FXL-3	38		38	266.416	1.294	49.154	1.234	46.878	T2CW-K-2	9-25,28-53F
178		APB-222	2mm厚鋁板	香檳金UCT803649FXL-3	38		38	173.231	0.841	31.961	0.794	30.180	T2CW-J-1	9-25,28-53F
179		APB-223	2mm厚鋁板	香檳金UCT803649FXL-3	38		38	292.182	1.419	53.908	1.355	51.495	T2CW-H-2	9-25,28-53F
180		APB-224	2mm厚鋁板	香檳金UCT803649FXL-3	38		38	98.940	0.480	18.255	0.444	16.867	T2CW-N-1	9-25,28-53F
181		APB-301	2mm厚鋁板	香檳金UCT803649FXL-3	14		14	67.935	0.895	12.534	0.847	11.856	T3CW F-1	9-25F
182		APB-302	2mm厚鋁板	香檳金UCT803649FXL-3	36		36	242.631	1.243	44.766	1.185	42.661	T3CW F-1	9-25,28-51F
183		APB-303	2mm厚鋁板	香檳金UCT803649FXL-3	36		36	242.631	1.243	44.766	1.185	42.661	T3CW F-1	9-25,28-51F
184		APB-304	2mm厚鋁板	香檳金UCT803649FXL-3	36		36	242.631	1.243	44.766	1.185	42.661	T3CW E-1	9-25,28-51F
185		APB-305	2mm厚鋁板	香檳金UCT803649FXL-3	36		36	180.386	0.924	33.282	0.875	31.507	T3CW E-1	9-25,28-51F
186		APB-306	2mm厚鋁板	香檳金UCT803649FXL-3	21		21	90.275	0.793	16.656	0.748	15.700	T3CW E-1	9-25F,28-35F
187		APB-307	2mm厚鋁板	香檳金UCT803649FXL-3	36		36	176.318	0.904	32.531	0.855	30.778	T3CW M-1	9-25,28-51F
188		APB-308	2mm厚鋁板	香檳金UCT803649FXL-3	16		16	53.050	0.612	9.788	0.571	9.143	T3CW M-1	9-25F,28-29F


 美特鋁質有限公司 MIDI Aluminium Fabricator Ltd.	工程號: J-837	計算: 鞠章芳	日期: 12/3/2019	送呈: 胡哥
	地盤名稱: 觀塘裕民坊	核對: 謝永林	日期:	副本:
地盤用鋁板B.M.表	項目類別: T1至T5 幕牆背板	批准:	日期:	
BM編號: 837-CW-M01-S-BP02	修改版次: A	A/C Code:	總V.F.: 7667.53	總重量: 46287.67
此BM依據EI/9536 I版拆圖資料計算				

序號	修改內容	鋁板圖號	鋁板名稱	顏色	實用	後備	總數	總重量	單件展開面積	總展開面積	單件V.F.	總V.F.	備註	
									平方米	平方米	平方米	平方米	位置	樓層
189		APB-309	2mm厚鋁板	香檳金UCT803649FXL-3	36		36	176.318	0.904	32.531	0.855	30.778	T3CW L-2	9-25F, 28-51F
190		APB-310	2mm厚鋁板	香檳金UCT803649FXL-3	36		36	176.318	0.904	32.531	0.855	30.778	T3CW K-1	9-25F, 28-51F
191		APB-311	2mm厚鋁板	香檳金UCT803649FXL-3	36		36	164.113	0.841	30.279	0.794	28.591	T3CW J-1	9-25F, 28-51F
192		APB-313	2mm厚鋁板	香檳金UCT803649FXL-3	36		36	164.113	0.841	30.279	0.794	28.591	T3CW H-1	9-25F, 28-51F
193		APB-314	2mm厚鋁板	香檳金UCT803649FXL-3	36		36	176.318	0.904	32.531	0.855	30.778	T3CW C-2	9-25F, 28-51F
194		APB-315	2mm厚鋁板	香檳金UCT803649FXL-3	36		36	180.386	0.924	33.282	0.875	31.507	T3CW B-2	9-25F, 28-51F
195		APB-316	2mm厚鋁板	香檳金UCT803649FXL-3	36		36	242.631	1.243	44.766	1.185	42.661	T3CW B-2	9-25F, 28-51F
196		APB-317	2mm厚鋁板	香檳金UCT803649FXL-3	36		36	248.326	1.273	45.817	1.213	43.682	T3CW B-1	9-25F, 28-51F
197		APB-318	2mm厚鋁板	香檳金UCT803649FXL-3	36		36	248.326	1.273	45.817	1.213	43.682	T3CW A-2	9-25F, 28-51F
198		APB-319	2mm厚鋁板	香檳金UCT803649FXL-3	36		36	242.631	1.243	44.766	1.185	42.661	T3CW A-1	9-25F, 28-51F
199		APB-320	2mm厚鋁板	香檳金UCT803649FXL-3	36		36	180.386	0.924	33.282	0.875	31.507	T3CW A-1	9-25F, 28-51F
200		APB-321	2mm厚鋁板	香檳金UCT803649FXL-3	36		36	195.439	1.002	36.059	0.950	34.205	T3CW F-2	9-25F, 28-51F
201		APB-322	2mm厚鋁板	香檳金UCT803649FXL-3	36		36	207.644	1.064	38.311	1.011	36.392	T3CW F-2	9-25F, 28-51F
202		APB-501	2mm厚鋁板	香檳金UCT803649FXL-3	34		34	259.121	1.406	47.808	1.343	45.661	T5CW A-2	9-25F, 28-49F
203		APB-502	2mm厚鋁板	香檳金UCT803649FXL-3	34		34	207.635	1.127	38.309	1.072	36.435	T5CW A-1	9-25F, 28-49F
204		APB-503	2mm厚鋁板	香檳金UCT803649FXL-3	34		34	135.785	0.737	25.053	0.693	23.560	T5CW N-1	9-25F, 28-49F
205		APB-504	2mm厚鋁板	香檳金UCT803649FXL-3	34		34	229.151	1.243	42.279	1.185	40.291	T5CW N-1	9-25F, 28-49F
206		APB-505	2mm厚鋁板	香檳金UCT803649FXL-3	34		34	181.892	0.987	33.559	0.936	31.822	T5CW N-1	9-25F, 28-49F
207		APB-506	2mm厚鋁板	香檳金UCT803649FXL-3	34		34	181.892	0.987	33.559	0.936	31.822	T5CW M-2	9-25F, 28-49F
208		APB-507	2mm厚鋁板	香檳金UCT803649FXL-3	34		34	229.151	1.243	42.279	1.185	40.291	T5CW M-2	9-25F, 28-49F
209		APB-508	2mm厚鋁板	香檳金UCT803649FXL-3	34		34	164.986	0.895	30.440	0.847	28.793	T5CW M-2	9-25F, 28-49F
210		APB-509	2mm厚鋁板	香檳金UCT803649FXL-3	34		34	226.846	1.231	41.853	1.173	39.878	T5CW M-1	9-25F, 28-49F
211		APB-510	2mm厚鋁板	香檳金UCT803649FXL-3	34		34	226.846	1.231	41.853	1.173	39.878	T5CW L-2	9-25F, 28-49F
212		APB-511	2mm厚鋁板	香檳金UCT803649FXL-3	34		34	118.879	0.645	21.933	0.604	20.531	T5CW L-1	9-25F, 28-49F
213		APB-512	2mm厚鋁板	香檳金UCT803649FXL-3	34		34	228.767	1.241	42.208	1.183	40.222	T5CW L-1	9-25F, 28-49F
214		APB-513	2mm厚鋁板	香檳金UCT803649FXL-3	34		34	182.276	0.989	33.630	0.938	31.891	T5CW L-1	9-25F, 28-49F
215		APB-514	2mm厚鋁板	香檳金UCT803649FXL-3	34		34	93.520	0.507	17.255	0.470	15.987	T5CW JK-1	9-25F, 28-49F
216		APB-515	2mm厚鋁板	香檳金UCT803649FXL-3	34		34	93.520	0.507	17.255	0.470	15.987	T5CW JK-1	9-25F, 28-49F
217		APB-516	2mm厚鋁板	香檳金UCT803649FXL-3	34		34	106.584	0.578	19.665	0.539	18.328	T5CW JK-1	9-25F, 28-49F

	工程號: J-837	計算: 鞠章芳	日期: 12/3/2019	送呈: 胡哥
	地盤名稱: 觀塘裕民坊	核對: 謝永林	日期:	副本:
地盤用鋁板B.M.表	項目類別: T1至T5幕牆背板	批准:	日期:	
BM編號: 837-CW-M01-S-BP02	修改版次: A	A/C Code:	總V.F.: 7667.53	總重量: 46287.67 此BM依據EI/9536 I版拆圖資料計算

序號	修改內容	鋁板圖號	鋁板名稱	顏色	實用	後備	總數	總重量	單件展開面積	總展開面積	單件V.F.	總V.F.	備註	
									平方米	平方米	平方米	平方米	位置	樓層
218		APB-517	2mm厚鋁板	香檳金UCT803649FXL-3	34		34	253.741	1.377	46.816	1.315	44.697	T5CW H-3	9-25F, 28-49F
219		APB-518	2mm厚鋁板	香檳金UCT803649FXL-3	34		34	229.151	1.243	42.279	1.185	40.291	T5CW H-2	9-25F, 28-49F
220		APB-519	2mm厚鋁板	香檳金UCT803649FXL-3	34		34	181.892	0.987	33.559	0.936	31.822	T5CW H-2	9-25F, 28-49F
221		APB-520	2mm厚鋁板	香檳金UCT803649FXL-3	34		34	154.996	0.841	28.597	0.794	27.003	T5CW G-1	9-25F, 28-49F
222		APB-521	2mm厚鋁板	香檳金UCT803649FXL-3	34		34	166.523	0.904	30.724	0.855	29.068	T5CW F-2	9-25F, 28-49F
223		APB-522	2mm厚鋁板	香檳金UCT803649FXL-3	34		34	166.523	0.904	30.724	0.855	29.068	T5CW E-1	9-25F, 28-49F
224		APB-523	2mm厚鋁板	香檳金UCT803649FXL-3	34		34	166.523	0.904	30.724	0.855	29.068	T5CW D-2	9-25F, 28-49F
225		APB-524	2mm厚鋁板	香檳金UCT803649FXL-3	10		10	50.898	0.939	9.391	0.889	8.894	T5CW C-1	9-20F
226		APB-525	2mm厚鋁板	香檳金UCT803649FXL-3	34		34	237.988	1.291	43.909	1.232	41.875	T5CW A-3	9-25F, 28-49F
227		APB-526	2mm厚鋁板	香檳金UCT803649FXL-3	34		34	237.988	1.291	43.909	1.232	41.875	T5CW A-3	9-25F, 28-49F
228		APB-527	2mm厚鋁板	香檳金UCT803649FXL-3	10		10	48.525	0.895	8.953	0.847	8.469	T5CW A-3	9-20F
229		APB-528	2mm厚鋁板	香檳金UCT803649FXL-3	10		10	34.286	0.633	6.326	0.592	5.917	T5CW C-1	9-20F
230		APB-529	2mm厚鋁板	香檳金UCT803649FXL-3	24		24	92.322	0.710	17.034	0.667	15.999	T5CW C-1	21-25F, 28-49F
231		APB-530	2mm厚鋁板	香檳金UCT803649FXL-3	23		23	123.044	0.987	22.702	0.936	21.527	T5CW C-1	22-25F, 28-49F
232		APB-531	2mm厚鋁板	香檳金UCT803649FXL-3	23		23	155.014	1.243	28.600	1.185	27.256	T5CW C-1	22-25F, 28-49F
233		APB-28	2mm厚鋁板	MILL	34		34	28.633	0.155	5.283	0.000	0.000	T1CW G-1	9-25F, 28-49F
234		APB-28	2mm厚鋁板	MILL	34		34	28.633	0.155	5.283	0.000	0.000	T1CW D-1	9-25F, 28-49F
235		APB-28	2mm厚鋁板	MILL	34		34	28.633	0.155	5.283	0.000	0.000	T1CW C-1	9-25F, 28-49F
236		APB-28	2mm厚鋁板	MILL	34		34	28.633	0.155	5.283	0.000	0.000	T1CW H-2	9-25F, 28-49F
237		APB-28	2mm厚鋁板	MILL	74		74	62.318	0.155	11.498	0.000	0.000	T2CWC-2	10-25, 28-53F
238		APB-28	2mm厚鋁板	MILL	37		37	31.159	0.155	5.749	0.000	0.000	T2CWB-2	10-25, 28-53F
239		APB-28	2mm厚鋁板	MILL	37		37	31.159	0.155	5.749	0.000	0.000	T2CWA-1	10-25, 28-53F
240		APB-28	2mm厚鋁板	MILL	37		37	31.159	0.155	5.749	0.000	0.000	T2CWM-2	10-25, 28-53F
241		APB-28	2mm厚鋁板	MILL	36		36	30.317	0.155	5.594	0.000	0.000	T3CW E-1	9-25F, 28-51F
242		APB-28	2mm厚鋁板	MILL	36		36	30.317	0.155	5.594	0.000	0.000	T3CW B-2	9-25F, 28-51F
243		APB-28	2mm厚鋁板	MILL	36		36	30.317	0.155	5.594	0.000	0.000	T3CW A-1	9-25F, 28-51F
244		APB-28	2mm厚鋁板	MILL	34		34	28.633	0.155	5.283	0.000	0.000	T5CW N-1	9-25F, 28-49F
245		APB-28	2mm厚鋁板	MILL	34		34	28.633	0.155	5.283	0.000	0.000	T5CW M-2	9-25F, 28-49F
246		APB-28	2mm厚鋁板	MILL	34		34	28.633	0.155	5.283	0.000	0.000	T5CW L-1	9-25F, 28-49F

		工程號: J-837	計算: 鞠章芳	日期: 12/3/2019			送呈: 胡哥							
		地盤名稱: 觀塘裕民坊	核對: 謝永林	日期:			副本:							
地盤用鋁板B.M.表		項目類別: T1至T5幕牆背板	批准:	日期:										
BM編號: 837-CW-M01-S-BP02		修改版次: A	A/C Code:	總V.F.: 7667.53	總重量: 46287.67	此BM依據EI/9536 I版拆圖資料計算								
序號	修改內容	鋁板圖號	鋁板名稱	顏色	實用	後備	總數	總重量	單件展開面積	總展開面積	單件V.F.	總V.F.	備註	
									平方米	平方米	平方米	平方米	位置	樓層
247		APB-28	2mm厚鋁板	MILL	34		34	28.633	0.155	5.283	0.000	0.000	T5CW H-2	9-25F, 28-49F
248		APB-28	2mm厚鋁板	MILL	33		33	27.791	0.155	5.127	0.000	0.000	T5CW C-1	9-20F, 22-25F, 28-49F
249		APB-28	2mm厚鋁板	MILL	10		10	8.421	0.155	1.554	0.000	0.000	T5CW C-1	9-20F
250	增加數量	APB-28a	2mm厚鋁板	MILL	35		35	71.987	0.379	13.282	0.000	0.000	T1CW G-1	7F, 9-25F, 28-49F
251	增加數量	APB-28a	2mm厚鋁板	MILL	35		35	71.987	0.379	13.282	0.000	0.000	T1CW D-1	7F, 9-25F, 28-49F
252	增加數量	APB-28a	2mm厚鋁板	MILL	35		35	71.987	0.379	13.282	0.000	0.000	T1CW C-1	7F, 9-25F, 28-49F
253	增加數量	APB-28a	2mm厚鋁板	MILL	35		35	71.987	0.379	13.282	0.000	0.000	T1CW H-2	7F, 9-25F, 28-49F
254	增加數量	APB-28a	2mm厚鋁板	MILL	74		74	152.200	0.379	28.081	0.000	0.000	T2CWC-2	10-25, 28-53F
255	增加數量	APB-28a	2mm厚鋁板	MILL	37		37	76.100	0.379	14.041	0.000	0.000	T2CWB-2	10-25, 28-53F
256	增加數量	APB-28a	2mm厚鋁板	MILL	37		37	76.100	0.379	14.041	0.000	0.000	T2CWA-1	10-25, 28-53F
257	增加數量	APB-28a	2mm厚鋁板	MILL	37		37	76.100	0.379	14.041	0.000	0.000	T2CWM-2	10-25, 28-53F
258	增加數量	APB-28a	2mm厚鋁板	MILL	37		37	76.100	0.379	14.041	0.000	0.000	T3CW E-1	7F, 9-25F, 28-51F
259	增加數量	APB-28a	2mm厚鋁板	MILL	37		37	76.100	0.379	14.041	0.000	0.000	T3CW B-2	7F, 9-25F, 28-51F
260	增加數量	APB-28a	2mm厚鋁板	MILL	37		37	76.100	0.379	14.041	0.000	0.000	T3CW A-1	7F, 9-25F, 28-51F
261	增加數量	APB-28a	2mm厚鋁板	MILL	35		35	71.987	0.379	13.282	0.000	0.000	T5CW N-1	7F, 9-25F, 28-49F
262	增加數量	APB-28a	2mm厚鋁板	MILL	35		35	71.987	0.379	13.282	0.000	0.000	T5CW M-2	7F, 9-25F, 28-49F
263	增加數量	APB-28a	2mm厚鋁板	MILL	35		35	71.987	0.379	13.282	0.000	0.000	T5CW L-1	7F, 9-25F, 28-49F
264	增加數量	APB-28a	2mm厚鋁板	MILL	35		35	71.987	0.379	13.282	0.000	0.000	T5CW H-2	7F, 9-25F, 28-49F
265	增加數量	APB-28a	2mm厚鋁板	MILL	34		34	69.930	0.379	12.902	0.000	0.000	T5CW C-1	7F, 9-20F, 22-25F, 28-49F
266	增加數量	APB-28a	2mm厚鋁板	MILL	11		11	22.624	0.379	4.174	0.000	0.000	T5CW C-1	7F, 9-20F
267		APB-46	2mm厚鋁板	MILL	1		1	0.791	0.146	0.146	0.000	0.000	T2CWC-2	9F
268		APB-46	2mm厚鋁板	MILL	1		1	0.791	0.146	0.146	0.000	0.000	T2CWB-2	9F
269	增加數量	APB-46a	2mm厚鋁板	MILL	2		2	3.866	0.357	0.713	0.000	0.000	T2CWC-2	7F, 9F
270	增加數量	APB-46a	2mm厚鋁板	MILL	2		2	3.866	0.357	0.713	0.000	0.000	T2CWB-2	7F, 9F
271		APB-46R	2mm厚鋁板	MILL	1		1	0.791	0.146	0.146	0.000	0.000	T2CWC-2	9F
272		APB-46R	2mm厚鋁板	MILL	1		1	0.791	0.146	0.146	0.000	0.000	T2CWA-1	9F

 美特鋁質有限公司 MIDI Aluminium Fabricator Ltd.		工程號: J-837	計算: 鞠章芳	日期: 12/3/2019	送呈: 胡哥									
		地盤名稱: 觀塘裕民坊	核對: 謝永林	日期:	副本:									
地盤用鋁板B.M.表		項目類別: T1至T5幕牆背板	批准:	日期:										
BM編號: 837-CW-M01-S-BP02		修改版次: A	A/C Code:	總V.F.: 7667.53	總重量: 46287.67	此BM依據EI/9536 I版拆圖資料計算								
序號	修改內容	鋁板圖號	鋁板名稱	顏色	實用	後備	總數	總重量	單件展開面積	總展開面積	單件V.F.	總V.F.	備註	
									平方米	平方米	平方米	平方米	位置	樓層
273		APB-46R	2mm厚鋁板	MILL	1		1	0.791	0.146	0.146	0.000	0.000	T2CWM-2	9F
274	增加數量	APB-46aR	2mm厚鋁板	MILL	2		2	3.866	0.357	0.713	0.000	0.000	T2CWC-2	7F,9F
275	增加數量	APB-46aR	2mm厚鋁板	MILL	2		2	3.866	0.357	0.713	0.000	0.000	T2CWA-1	7F,9F
276	增加數量	APB-46aR	2mm厚鋁板	MILL	2		2	3.866	0.357	0.713	0.000	0.000	T2CWM-2	7F,9F
277		APB-SD-101	2mm厚鋁板	香檳金UCT803649FXL-3	34		34	81.128	0.440	14.968	0.406	13.799	T1CW G-1	9-25F,28-49F
278		APB-SD-103	2mm厚鋁板	香檳金UCT803649FXL-3	34		34	67.429	0.366	12.441	0.335	11.391	T1CW F-2	9-25F,28-49F
279		APB-SD-104	2mm厚鋁板	香檳金UCT803649FXL-3	34		34	86.701	0.470	15.996	0.435	14.778	T1CW E-1	9-25F,28-49F
280		APB-SD-105	2mm厚鋁板	香檳金UCT803649FXL-3	34		34	98.310	0.533	18.138	0.495	16.818	T1CW D-1	9-25F,28-49F
281		APB-SD-106	2mm厚鋁板	香檳金UCT803649FXL-3	33		33	66.122	0.370	12.200	0.339	11.175	T1CW D-1	9-25F,28-48F
282		APB-SD-107	2mm厚鋁板	香檳金UCT803649FXL-3	34		34	83.682	0.454	15.440	0.419	14.247	T1CW D-1	9-25F,28-49F
283		APB-SD-108	2mm厚鋁板	香檳金UCT803649FXL-3	33		33	112.321	0.628	20.723	0.585	19.293	T1CW A-3	9-25F,28-48F
284		APB-SD-109	2mm厚鋁板	香檳金UCT803649FXL-3	34		34	90.416	0.491	16.682	0.454	15.431	T1CW A-2	9-25F,28-49F
285		APB-SD-110	2mm厚鋁板	香檳金UCT803649FXL-3	34		34	90.416	0.491	16.682	0.454	15.431	T1CW B-2	9-25F,28-49F
286		APB-SD-111	2mm厚鋁板	香檳金UCT803649FXL-3	34		34	129.656	0.704	23.922	0.657	22.326	T1CW B-1	9-25F,28-49F
287		APB-SD-112	2mm厚鋁板	香檳金UCT803649FXL-3	34		34	92.970	0.505	17.153	0.467	15.879	T1CW C-1	9-25F,28-49F
288		APB-SD-113	2mm厚鋁板	香檳金UCT803649FXL-3	34		34	77.413	0.420	14.283	0.387	13.146	T1CW C-1	9-25F,28-49F
289		APB-SD-114	2mm厚鋁板	香檳金UCT803649FXL-3	34		34	83.682	0.454	15.440	0.419	14.247	T1CW M-2	9-25F,28-49F
290		APB-SD-115	2mm厚鋁板	香檳金UCT803649FXL-3	34		34	68.125	0.370	12.569	0.339	11.514	T1CW M-1	9-25F,28-49F
291		APB-SD-116	2mm厚鋁板	香檳金UCT803649FXL-3	34		34	68.125	0.370	12.569	0.339	11.514	T1CW L-2	9-25F,28-49F
292		APB-SD-117	2mm厚鋁板	香檳金UCT803649FXL-3	34		34	83.682	0.454	15.440	0.419	14.247	T1CW L-1	9-25F,28-49F
293		APB-SD-118	2mm厚鋁板	香檳金UCT803649FXL-3	34		34	83.682	0.454	15.440	0.419	14.247	T1CW K-2	9-25F,28-49F
294		APB-SD-121	2mm厚鋁板	香檳金UCT803649FXL-3	34		34	86.004	0.467	15.868	0.431	14.655	T1CW J-1	9-25F,28-49F
295		APB-SD-122	2mm厚鋁板	香檳金UCT803649FXL-3	34		34	102.258	0.555	18.867	0.515	17.511	T1CW H-2	9-25F,28-49F
296		APB-SD-123	2mm厚鋁板	香檳金UCT803649FXL-3	34		34	71.840	0.390	13.255	0.358	12.167	T1CW H-2	9-25F,28-49F
297		APB-SD-201	2mm厚鋁板	香檳金UCT803649FXL-3	37		37	88.287	0.440	16.289	0.406	15.016	T2CWH-1	9-25,28-52F
298		APB-SD-202(新)	2mm厚鋁板	香檳金UCT803649FXL-3	37		37	99.404	0.496	18.340	0.459	16.970	T2CWH-1	9-25,28-52F
299		APB-SD-203	2mm厚鋁板	香檳金UCT803649FXL-3	37		37	74.136	0.370	13.678	0.339	12.530	T2CWG-2	9-25,28-52F
300		APB-SD-204	2mm厚鋁板	香檳金UCT803649FXL-3	37		37	91.066	0.454	16.802	0.419	15.504	T2CWG-2	9-25,28-52F

		工程號: J-837	計算: 鞠章芳	日期: 12/3/2019	送呈: 胡哥									
		地盤名稱: 觀塘裕民坊	核對: 謝永林	日期:	副本:									
地盤用鋁板B.M.表		項目類別: T1至T5 幕牆背板	批准:	日期:										
BM編號: 837-CW-M01-S-BP02		修改版次: A	A/C Code:	總V.F.: 7667.53	總重量: 46287.67	此BM依據EI/9536 I版拆圖資料計算								
序號	修改內容	鋁板圖號	鋁板名稱	顏色	實用	後備	總數	總重量	單件展開面積	總展開面積	單件V.F.	總V.F.	備註	
									平方米	平方米	平方米	平方米	位置	樓層
301		APB-SD-205	2mm厚鋁板	香檳金UCT803649FXL-3	38		38	93.527	0.454	17.256	0.419	15.924	T2CWF-2	9-25,28-53F
302		APB-SD-206	2mm厚鋁板	香檳金UCT803649FXL-3	38		38	76.140	0.370	14.048	0.339	12.868	T2CWF-1	9-25,28-53F
303		APB-SD-207	2mm厚鋁板	香檳金UCT803649FXL-3	38		38	76.140	0.370	14.048	0.339	12.868	T2CWE-2	9-25,28-53F
304		APB-SD-208	2mm厚鋁板	香檳金UCT803649FXL-3	38		38	93.527	0.454	17.256	0.419	15.924	T2CWE-1	9-25,28-53F
305		APB-SD-209	2mm厚鋁板	香檳金UCT803649FXL-3	38		38	85.742	0.416	15.820	0.383	14.556	T2CWD-1	9-25,28-53F
306		APB-SD-210	2mm厚鋁板	香檳金UCT803649FXL-3	38		38	85.742	0.416	15.820	0.383	14.556	T2CWC-1	9-25,28-53F
307		APB-SD-211	2mm厚鋁板	香檳金UCT803649FXL-3	38		38	129.859	0.631	23.959	0.587	22.308	T2CWB-2	9-25,28-53F
308		APB-SD-212	2mm厚鋁板	香檳金UCT803649FXL-3	38		38	90.673	0.440	16.729	0.406	15.422	T2CWB-2	9-25,28-53F
309		APB-SD-213	2mm厚鋁板	香檳金UCT803649FXL-3	38		38	90.673	0.440	16.729	0.406	15.422	T2CWA-1	9-25,28-53F
310		APB-SD-214	2mm厚鋁板	香檳金UCT803649FXL-3	38		38	119.478	0.580	22.044	0.539	20.484	T2CWA-1	9-25,28-53F
311		APB-SD-216	2mm厚鋁板	香檳金UCT803649FXL-3	38		38	90.673	0.440	16.729	0.406	15.422	T2CWM-2	9-25,28-53F
312		APB-SD-217	2mm厚鋁板	香檳金UCT803649FXL-3	38		38	106.503	0.517	19.650	0.479	18.204	T2CWM-1	9-25,28-53F
313		APB-SD-218	2mm厚鋁板	香檳金UCT803649FXL-3	38		38	68.355	0.332	12.612	0.303	11.500	T2CWL-2	9-25,28-53F
314		APB-SD-219(新	2mm厚鋁板	香檳金UCT803649FXL-3	38		38	96.901	0.470	17.878	0.435	16.516	T2CWL-2	9-25,28-53F
315		APB-SD-220(新	2mm厚鋁板	香檳金UCT803649FXL-3	38		38	96.901	0.470	17.878	0.435	16.516	T2CWL-1	9-25,28-53F
316		APB-SD-221	2mm厚鋁板	香檳金UCT803649FXL-3	38		38	69.652	0.338	12.851	0.309	11.728	T2CWL-1	9-25,28-53F
317		APB-SD-222	2mm厚鋁板	香檳金UCT803649FXL-3	38		38	69.652	0.338	12.851	0.309	11.728	T2CWJ-1	9-25,28-53F
318		APB-SD-223(新	2mm厚鋁板	香檳金UCT803649FXL-3	38		38	85.742	0.416	15.820	0.383	14.556	T2CWJ-1	9-25,28-53F
319		APB-SD-301	2mm厚鋁板	香檳金UCT803649FXL-3	35		35	127.494	0.672	23.523	0.627	21.932	T3CW F-1	9-25,28-50F
320		APB-SD-302	2mm厚鋁板	香檳金UCT803649FXL-3	36		36	111.469	0.571	20.566	0.531	19.103	T3CW E-1	9-25,28-51F
321		APB-SD-303	2mm厚鋁板	香檳金UCT803649FXL-3	36		36	78.771	0.404	14.533	0.371	13.357	T3CW M-2	9-25F,28-51F
322		APB-SD-304	2mm厚鋁板	香檳金UCT803649FXL-3	36		36	72.133	0.370	13.309	0.339	12.191	T3CW L-2	9-25F,28-51F
323		APB-SD-305	2mm厚鋁板	香檳金UCT803649FXL-3	36		36	93.522	0.479	17.255	0.443	15.949	T3CW L-1	9-25F,28-51F
324		APB-SD-306	2mm厚鋁板	香檳金UCT803649FXL-3	35		35	86.144	0.454	15.894	0.419	14.666	T3CW K-2	9-25F,28-50F
325		APB-SD-307	2mm厚鋁板	香檳金UCT803649FXL-3	35		35	70.129	0.370	12.939	0.339	11.852	T3CW K-1	9-25F,28-50F
326		APB-SD-308	2mm厚鋁板	香檳金UCT803649FXL-3	35		35	78.973	0.416	14.571	0.383	13.406	T3CW J-2	9-25F,28-50F
327		APB-SD-309	2mm厚鋁板	香檳金UCT803649FXL-3	35		35	70.129	0.370	12.939	0.339	11.852	T3CW J-1	9-25F,28-50F

 美特鋁質有限公司 MIDI Aluminium Fabricator Ltd.	工程號: J-837	計算: 鞠章芳	日期: 12/3/2019	送呈: 胡哥
	地盤名稱: 觀塘裕民坊	核對: 謝永林	日期:	副本:
地盤用鋁板B.M.表	項目類別: T1至T5 幕牆背板	批准:	日期:	
BM編號: 837-CW-M01-S-BP02	修改版次: A	A/C Code:	總V.F.: 7667.53	總重量: 46287.67
此BM依據EI/9536 I版拆圖資料計算				

序號	修改內容	鋁板圖號	鋁板名稱	顏色	實用	後備	總數	總重量	單件展開面積	總展開面積	單件V.F.	總V.F.	備註	
									平方米	平方米	平方米	平方米	位置	樓層
328		APB-SD-311	2mm厚鋁板	香檳金UCT803649FXL-3	35		35	74.909	0.395	13.821	0.363	12.692	T3CW H-1	9-25F,28-50F
329		APB-SD-312	2mm厚鋁板	香檳金UCT803649FXL-3	36		36	72.133	0.370	13.309	0.339	12.191	T3CW C-2	9-25F,28-51F
330		APB-SD-313	2mm厚鋁板	香檳金UCT803649FXL-3	36		36	88.605	0.454	16.348	0.419	15.085	T3CW C-1	9-25F,28-51F
331		APB-SD-314	2mm厚鋁板	香檳金UCT803649FXL-3	36		36	132.858	0.681	24.513	0.635	22.861	T3CW B-2	9-25F,28-51F
332		APB-SD-315	2mm厚鋁板	香檳金UCT803649FXL-3	36		36	85.900	0.440	15.849	0.406	14.610	T3CW B-2	9-25F,28-51F
333		APB-SD-316	2mm厚鋁板	香檳金UCT803649FXL-3	36		36	85.900	0.440	15.849	0.406	14.610	T3CW A-1	9-25F,28-51F
334		APB-SD-317	2mm厚鋁板	香檳金UCT803649FXL-3	36		36	123.024	0.631	22.698	0.587	21.133	T3CW A-1	9-25F,28-51F
335		APB-SD-318	2mm厚鋁板	香檳金UCT803649FXL-3	35		35	74.766	0.394	13.794	0.362	12.667	T3CW D-1	9-25F,28-50F
336		APB-SD-319	2mm厚鋁板	香檳金UCT803649FXL-3	35		35	70.129	0.370	12.939	0.339	11.852	T3CW D-1	9-25F,28-50F
337		APB-SD-320	2mm厚鋁板	香檳金UCT803649FXL-3	35		35	70.129	0.370	12.939	0.339	11.852	T3CW G-1	9-25F,28-50F
338		APB-SD-321	2mm厚鋁板	香檳金UCT803649FXL-3	35		35	74.909	0.395	13.821	0.363	12.692	T3CW G-1	9-25F,28-50F
339		APB-SD-322	2mm厚鋁板	香檳金UCT803649FXL-3	20		20	58.649	0.541	10.821	0.502	10.037	T3CW F-1	29-50F
340		APB-SD-323	2mm厚鋁板	香檳金UCT803649FXL-3	14		14	36.370	0.479	6.710	0.443	6.203	T3CW E-1	37-51F
341		APB-SD-324	2mm厚鋁板	香檳金UCT803649FXL-3	19		19	38.070	0.370	7.024	0.339	6.434	T3CW M-1	31-51F
342		APB-SD-501	2mm厚鋁板	香檳金UCT803649FXL-3	34		34	95.292	0.517	17.582	0.479	16.287	T5CW N-1	9-25F,28-49F
343		APB-SD-502	2mm厚鋁板	香檳金UCT803649FXL-3	34		34	113.867	0.618	21.009	0.575	19.551	T5CW M-2	9-25F,28-49F
344		APB-SD-503	2mm厚鋁板	香檳金UCT803649FXL-3	34		34	90.648	0.492	16.725	0.455	15.471	T5CW L-1	9-25F,28-49F
345		APB-SD-504	2mm厚鋁板	香檳金UCT803649FXL-3	34		34	63.017	0.342	11.627	0.312	10.616	T5CW JK-1	9-25F,28-49F
346		APB-SD-505	2mm厚鋁板	香檳金UCT803649FXL-3	34		34	81.128	0.440	14.968	0.406	13.799	T5CW H-2	9-25F,28-49F
347		APB-SD-506	2mm厚鋁板	香檳金UCT803649FXL-3	34		34	83.682	0.454	15.440	0.419	14.247	T5CW H-1	9-25F,28-49F
348		APB-SD-507	2mm厚鋁板	香檳金UCT803649FXL-3	34		34	79.038	0.429	14.583	0.395	13.431	T5CW G-2	9-25F,28-49F
349		APB-SD-508	2mm厚鋁板	香檳金UCT803649FXL-3	34		34	68.125	0.370	12.569	0.339	11.514	T5CW G-1	9-25F,28-49F
350		APB-SD-509	2mm厚鋁板	香檳金UCT803649FXL-3	34		34	68.125	0.370	12.569	0.339	11.514	T5CW F-2	9-25F,28-49F
351		APB-SD-510	2mm厚鋁板	香檳金UCT803649FXL-3	34		34	83.682	0.454	15.440	0.419	14.247	T5CW F-1	9-25F,28-49F
352		APB-SD-511	2mm厚鋁板	香檳金UCT803649FXL-3	34		34	86.004	0.467	15.868	0.431	14.655	T5CW E-2	9-25F,28-49F
353		APB-SD-512	2mm厚鋁板	香檳金UCT803649FXL-3	34		34	68.125	0.370	12.569	0.339	11.514	T5CW E-1	9-25F,28-49F
354		APB-SD-513	2mm厚鋁板	香檳金UCT803649FXL-3	34		34	68.125	0.370	12.569	0.339	11.514	T5CW D-2	9-25F,28-49F
355		APB-SD-514	2mm厚鋁板	香檳金UCT803649FXL-3	34		34	86.004	0.467	15.868	0.431	14.655	T5CW D-1	9-25F,28-49F
356		APB-SD-515	2mm厚鋁板	香檳金UCT803649FXL-3	10		10	23.247	0.429	4.289	0.395	3.950	T5CW C-1	9-20F

 美特鋁質 有限公司 MIDI Aluminium Fabricator Ltd.		工程號: J-837	計算: 鞠章芳	日期:	12/3/2019	送呈: 胡哥								
		地盤名稱: 觀塘裕民坊	核對: 謝永林	日期:		副本:								
地盤用鋁板B.M.表		項目類別: T1至T5幕牆背板	批准:	日期:										
BM編號: 837-CW-M01-S-BP02		修改版次: A	A/C Code :	總V.F.:	7667.53	總重量: 46287.67 此BM依據EI/9536 I版拆圖資料計算								
序號	修改內容	鋁板圖號	鋁板名稱	顏色	實用	後備	總數	總重量	單件展開面積	總展開面積	單件V.F.	總V.F.	備註	
									平方米	平方米	平方米	平方米	位置	樓層
357		APB-SD-517	2mm厚鋁板	香檳金UCT803649FXL-3	10		10	26.088	0.481	4.813	0.445	4.450	T5CW C-1	9-20F
358		APB-SD-518	2mm厚鋁板	香檳金UCT803649FXL-3	34		34	134.300	0.729	24.779	0.681	23.142	T5CW A-3	9-25F, 28-49F
359		APB-SD-520	2mm厚鋁板	香檳金UCT803649FXL-3	23		23	60.253	0.483	11.117	0.447	10.278	T5CW C-1	22-25F, 28-49F
360		APB-SD-521	2mm厚鋁板	香檳金UCT803649FXL-3	23		23	67.447	0.541	12.444	0.502	11.542	T5CW A-3	22-25F, 28-49F
361		APB-01X	2mm厚鋁板	香檳金UCT803649FXL-3	34		34	76.307	0.414	14.079	0.380	12.930	T1CW B-1	9-25F, 28-49F
362		APB-312	2mm厚鋁板	香檳金UCT803649FXL-3	36		36	306.990	1.573	56.640	1.506	54.223	T3CW H-3	9-25F, 28-51F
363		APB-119	2mm厚鋁板	香檳金UCT803649FXL-3	34		34	141.625	0.769	26.130	0.725	24.635	T1CW B-1	9-25F, 28-49F
364		APB-SD-310	2mm厚鋁板	香檳金UCT803649FXL-3	36		36	130.449	0.669	24.068	0.624	22.455	T3CW H-2	9-25F, 28-51F
365					總計:		14646	46287.67		8540.16		7667.53		


圖則登記表 DRAWING REGISTER																
工程名稱 Project Title: 觀塘裕民坊		接收日期 Receiving Date (適用於客戶圖則)														
T1/T2/T3/T5座標準層幕牆背板		年														
工程編號 Project No: J-837		月														
分發予 Distributed To		日														
		年		19	19											
		月		2	3											
		日		20	12											
圖則編號 Drg. No.		圖則名稱 Drawing Title		修訂編號 Revision No.												
APB-01	背板-拆圖	1	-	-												
APB-01(1)	背板-拆圖數據尺寸	2	-	-												
APB-01(2)	背板-拆圖數據尺寸	3	-	-												
APB-101	背板-拆圖	4	-	-												
APB-101(1)	背板-拆圖數據尺寸	5	-	-												
APB-101(2)	背板-拆圖數據尺寸	6	-	A												
APB-28	背板-拆圖	7	-	A												
APB-28a	背板-拆圖	8	-	A												
APB-46	背板-拆圖	9	-	-												
APB-46a	背板-拆圖	10	-	A												
APB-46R	背板-拆圖	11	-	-												
APB-46aR	背板-拆圖	12	-	A												
APB-SD-101	背板-拆圖	13	-	-												
APB-SD-101(1)	背板-拆圖數據尺寸	14	-	-												
APB-SD-101(2)	背板-拆圖數據尺寸	15	-	-												
APB-01X	背板-拆圖	16	-	-												
APB-119	背板-拆圖	17	-	-												
APB-SD-310	背板-拆圖	18	-	-												

圖則登記表 DRAWING REGISTER											
工程名稱 Project Title: 觀塘裕民坊		年 月 日	接收日期 Receiving Date (適用於客戶圖則)								
T1/T2/T3/T5座標準層幕牆背板											
工程編號 Project No: J-837											
分發予 Distributed To		年 月 日	19	19							
			2	3							
			20	12							
			修訂編號 Revision No.								
圖則編號 Drg. No.	圖則名稱 Drawing Title										
J837-CW-2101	位置圖	19	-	-							
J837-CW-2102	位置圖	20	-	A							
J837-CW-2103	位置圖	21	-	-							
J837-CW-2104	位置圖	22	-	-							
J837-CW-2105	位置圖	23	-	A							
J837-CW-2106	位置圖	24	-	-							
J837-CW-2107	位置圖	25	-	-							
J837-CW-2108	位置圖	26	-	-							
J837-CW-2109	位置圖	27	-	A							
J837-CW-2110	位置圖	28	-	-							
J837-CW-2111	位置圖	29	-	-							
J837-CW-2112	位置圖	30	-	-							
J837-CW-2113	位置圖	31	-	A							
J837-CW-2201	位置圖	32	-	-							
J837-CW-2202	位置圖	33	-	-							
J837-CW-2203	位置圖	34	-	-							
J837-CW-2204	位置圖	35	-	-							
J837-CW-2205	位置圖	36	-	A							

圖則登記表 DRAWING REGISTER									
工程名稱 Project Title: 觀塘裕民坊		年	接收日期 Receiving Date (適用於客戶圖則)						
T1/T2/T3/T5座標準層幕牆背板			月						
工程編號 Project No: J-837			日						
分發予 Distributed To									
		年	19	19					
			月	2	3				
			日	20	12				
		修訂編號 Revision No.							
圖則編號 Drg. No.	圖則名稱 Drawing Title								
J837-CW-2206	位置圖	37	-	A					
J837-CW-2207	位置圖	38	-	-					
J837-CW-2208	位置圖	39	-	A					
J837-CW-2209	位置圖	40	-	-					
J837-CW-2210	位置圖	41	-	-					
J837-CW-2211	位置圖	42	-	A					
J837-CW-2212	位置圖	43	-	-					
J837-CW-2213	位置圖	44	-	-					
J837-CW-2301	位置圖	45	-	-					
J837-CW-2302	位置圖	46	-	A					
J837-CW-2303	位置圖	47	-	-					
J837-CW-2304	位置圖	48	-	-					
J837-CW-2305	位置圖	49	-	-					
J837-CW-2306	位置圖	50	-	-					
J837-CW-2307	位置圖	51	-	-					
J837-CW-2308	位置圖	52	-	A					
J837-CW-2309	位置圖	53	-	-					
J837-CW-2310	位置圖	54	-	A					

圖則登記表 DRAWING REGISTER											
工程名稱 Project Title: 觀塘裕民坊		年	接收日期 Receiving Date (適用於客戶圖則)								
T1/T2/T3/T5座標準層幕牆背板			月								
工程編號 Project No: J-837			日								
分發予 Distributed To											
		年	19	19							
			月	2	3						
			日	20	12						
		修訂編號 Revision No.									
圖則編號 Drg. No.	圖則名稱 Drawing Title										
J837-CW-2311	位置圖	55	-	-							
J837-CW-2312	位置圖	56	-	-							
J837-CW-2501	位置圖	57	-	-							
J837-CW-2502	位置圖	58	-	A							
J837-CW-2503	位置圖	59	-	A							
J837-CW-2504	位置圖	60	-	-							
J837-CW-2505	位置圖	61	-	A							
J837-CW-2506	位置圖	62	-	-							
J837-CW-2507	位置圖	63	-	-							
J837-CW-2508	位置圖	64	-	A							
J837-CW-2509	位置圖	65	-	-							
J837-CW-2510	位置圖	66	-	-							
J837-CW-2511	位置圖	67	-	-							
J837-CW-2512	位置圖	68	-	A							

EG-DWG3


 美特鋁質 MIDI Aluminium			物料編號	L	數量	M	X	N	EQ	分格尺寸	使用位置	樓層	樓層數	每層數	
工程號 J-837 地盤			APB-301	987.5	14	300	X	3	43.75	1107.5	T3CWF-1	9-25F	14	1	
			APB-302	1405	36	300	X	4	102.5	1525.0	T3CWF-1	9-25,28-51F	36	1	
			APB-303	1405	36	300	X	4	102.5	1525.0	T3CWF-1	9-25,28-51F	36	1	
			APB-304	1405	36	300	X	4	102.5	1525.0	T3CWE-1	9-25,28-51F	36	1	
			APB-305	1022.5	36	300	X	3	61.25	1142.5	T3CWE-1	9-25,28-51F	36	1	
			APB-306	865	21	250	X	3	57.5	985.0	T3CWE-1	9-25F,28-35F	21	1	
			APB-307	997.5	36	300	X	3	48.75	1117.5	T3CWM-1	9-25,28-51F	36	1	
			APB-308	647.5	16	250	X	2	73.75	767.5	T3CWM-1	9-25F,28-29F	16	1	
			APB-309	997.5	36	300	X	3	48.75	1117.5	T3CWL-2	9-25F,28-51F	36	1	
			APB-310	997.5	36	300	X	3	48.75	1117.5	T3CWK-1	9-25F,28-51F	36	1	
			APB-311	922.5	36	250	X	3	86.25	1042.5	T3CWJ-1	9-25F,28-51F	36	1	
			APB-313	922.5	36	250	X	3	86.25	1042.5	T3CWH-1	9-25F,28-51F	36	1	
			APB-314	997.5	36	300	X	3	48.75	1117.5	T3CWC-2	9-25F,28-51F	36	1	
			APB-315	1022.5	36	300	X	3	61.25	1142.5	T3CWB-2	9-25F,28-51F	36	1	
			APB-316	1405	36	300	X	4	102.5	1525.0	T3CWB-2	9-25F,28-51F	36	1	
			APB-317	1440	36	260	X	5	70	1560.0	T3CWB-1	9-25F,28-51F	36	1	
			APB-318	1440	36	260	X	5	70	1560.0	T3CWA-2	9-25F,28-51F	36	1	
			APB-319	1405	36	300	X	4	102.5	1525.0	T3CWA-1	9-25F,28-51F	36	1	
			APB-320	1022.5	36	300	X	3	61.25	1142.5	T3CWA-1	9-25F,28-51F	36	1	
			APB-321	1115	36	250	X	4	57.5	1235.0	T3CWF-2	9-25F,28-51F	36	1	
			APB-322	1190	36	250	X	4	95	1310.0	T3CWF-2	9-25F,28-51F	36	1	
	<table border="1"> <thead> <tr> <th>物料編號</th> <th>L</th> <th>數量</th> <th>M</th> <th>X</th> <th>N</th> <th>EQ</th> <th>分格尺寸</th> <th>使用位置</th> <th>樓層</th> <th>樓層數</th> <th>每層數</th> <th>修改</th> </tr> </thead> <tbody> <tr><td>APB-501</td><td>1600</td><td>34</td><td>300</td><td>X</td><td>5</td><td>50</td><td>1720.0</td><td>T5CW A-2</td><td>9-25F,28-49F</td><td>34</td><td>1</td><td></td></tr> <tr><td>APB-502</td><td>1265</td><td>34</td><td>250</td><td>X</td><td>4</td><td>132.5</td><td>1385.0</td><td>T5CW A-1</td><td>9-25F,28-49F</td><td>34</td><td>1</td><td></td></tr> <tr><td>APB-503</td><td>797.5</td><td>34</td><td>300</td><td>X</td><td>2</td><td>98.75</td><td>917.5</td><td>T5CW N-1</td><td>9-25F,28-49F</td><td>34</td><td>1</td><td></td></tr> <tr><td>APB-504</td><td>1405</td><td>34</td><td>300</td><td>X</td><td>4</td><td>102.5</td><td>1525.0</td><td>T5CW N-1</td><td>9-25F,28-49F</td><td>34</td><td>1</td><td></td></tr> <tr><td>APB-505</td><td>1097.5</td><td>34</td><td>300</td><td>X</td><td>3</td><td>98.75</td><td>1217.5</td><td>T5CW N-1</td><td>9-25F,28-49F</td><td>34</td><td>1</td><td></td></tr> <tr><td>APB-506</td><td>1097.5</td><td>34</td><td>300</td><td>X</td><td>3</td><td>98.75</td><td>1217.5</td><td>T5CW M-2</td><td>9-25F,28-49F</td><td>34</td><td>1</td><td></td></tr> <tr><td>APB-507</td><td>1405</td><td>34</td><td>300</td><td>X</td><td>4</td><td>102.5</td><td>1525.0</td><td>T5CW M-2</td><td>9-25F,28-49F</td><td>34</td><td>1</td><td></td></tr> <tr><td>APB-508</td><td>987.5</td><td>34</td><td>300</td><td>X</td><td>3</td><td>43.75</td><td>1107.5</td><td>T5CW M-2</td><td>9-25F,28-49F</td><td>34</td><td>1</td><td></td></tr> <tr><td>APB-509</td><td>1390</td><td>34</td><td>300</td><td>X</td><td>4</td><td>95</td><td>1510.0</td><td>T5CW M-1</td><td>9-25F,28-49F</td><td>34</td><td>1</td><td></td></tr> <tr><td>APB-510</td><td>1390</td><td>34</td><td>300</td><td>X</td><td>4</td><td>95</td><td>1510.0</td><td>T5CW L-2</td><td>9-25F,28-49F</td><td>34</td><td>1</td><td></td></tr> <tr><td>APB-511</td><td>687.5</td><td>34</td><td>300</td><td>X</td><td>2</td><td>43.75</td><td>807.5</td><td>T5CW L-1</td><td>9-25F,28-49F</td><td>34</td><td>1</td><td></td></tr> <tr><td>APB-512</td><td>1402.5</td><td>34</td><td>300</td><td>X</td><td>4</td><td>101.3</td><td>1522.5</td><td>T5CW L-1</td><td>9-25F,28-49F</td><td>34</td><td>1</td><td></td></tr> <tr><td>APB-513</td><td>1100</td><td>34</td><td>300</td><td>X</td><td>3</td><td>100</td><td>1220.0</td><td>T5CW L-1</td><td>9-25F,28-49F</td><td>34</td><td>1</td><td></td></tr> <tr><td>APB-514</td><td>522.5</td><td>34</td><td>300</td><td>X</td><td>1</td><td>111.3</td><td>642.5</td><td>T5CW JK-1</td><td>9-25F,28-49F</td><td>34</td><td>1</td><td></td></tr> <tr><td>APB-515</td><td>522.5</td><td>34</td><td>300</td><td>X</td><td>1</td><td>111.3</td><td>642.5</td><td>T5CW JK-1</td><td>9-25F,28-49F</td><td>34</td><td>1</td><td></td></tr> <tr><td>APB-516</td><td>607.5</td><td>34</td><td>250</td><td>X</td><td>2</td><td>53.75</td><td>727.5</td><td>T5CW JK-1</td><td>9-25F,28-49F</td><td>34</td><td>1</td><td></td></tr> <tr><td>APB-517</td><td>1565</td><td>34</td><td>280</td><td>X</td><td>5</td><td>82.5</td><td>1685.0</td><td>T5CW H-3</td><td>9-25F,28-49F</td><td>34</td><td>1</td><td></td></tr> <tr><td>APB-518</td><td>1405</td><td>34</td><td>300</td><td>X</td><td>4</td><td>102.5</td><td>1525.0</td><td>T5CW H-2</td><td>9-25F,28-49F</td><td>34</td><td>1</td><td></td></tr> <tr><td>APB-519</td><td>1097.5</td><td>34</td><td>300</td><td>X</td><td>3</td><td>98.75</td><td>1217.5</td><td>T5CW H-2</td><td>9-25F,28-49F</td><td>34</td><td>1</td><td></td></tr> <tr><td>APB-520</td><td>922.5</td><td>34</td><td>250</td><td>X</td><td>3</td><td>86.25</td><td>1042.5</td><td>T5CW G-1</td><td>9-25F,28-49F</td><td>34</td><td>1</td><td></td></tr> <tr><td>APB-521</td><td>997.5</td><td>34</td><td>300</td><td>X</td><td>3</td><td>48.75</td><td>1117.5</td><td>T5CW F-2</td><td>9-25F,28-49F</td><td>34</td><td>1</td><td></td></tr> <tr><td>APB-522</td><td>997.5</td><td>34</td><td>300</td><td>X</td><td>3</td><td>48.75</td><td>1117.5</td><td>T5CW E-1</td><td>9-25F,28-49F</td><td>34</td><td>1</td><td></td></tr> <tr><td>APB-523</td><td>997.5</td><td>34</td><td>300</td><td>X</td><td>3</td><td>48.75</td><td>1117.5</td><td>T5CW D-2</td><td>9-25F,28-49F</td><td>34</td><td>1</td><td></td></tr> <tr><td>APB-524</td><td>1040</td><td>10</td><td>300</td><td>X</td><td>3</td><td>70</td><td>1160.0</td><td>T5CW C-1</td><td>9-20F</td><td>10</td><td>1</td><td></td></tr> <tr><td>APB-525</td><td>1462.5</td><td>34</td><td>250</td><td>X</td><td>5</td><td>106.3</td><td>1582.5</td><td>T5CW A-3</td><td>9-25F,28-49F</td><td>34</td><td>1</td><td>增加數量</td></tr> <tr><td>APB-526</td><td>1462.5</td><td>34</td><td>250</td><td>X</td><td>5</td><td>106.3</td><td>1582.5</td><td>T5CW A-3</td><td>9-25F,28-49F</td><td>34</td><td>1</td><td>增加數量</td></tr> <tr><td>APB-527</td><td>987.5</td><td>10</td><td>300</td><td>X</td><td>3</td><td>43.75</td><td>1107.5</td><td>T5CW A-3</td><td>9-20F</td><td>10</td><td>1</td><td></td></tr> <tr><td>APB-528</td><td>672.5</td><td>10</td><td>250</td><td>X</td><td>2</td><td>86.25</td><td>792.5</td><td>T5CW C-1</td><td>9-20F</td><td>10</td><td>1</td><td></td></tr> <tr><td>APB-529</td><td>765</td><td>24</td><td>300</td><td>X</td><td>2</td><td>82.5</td><td>885.0</td><td>T5CW C-1</td><td>21-25F,28-49F</td><td>24</td><td>1</td><td></td></tr> <tr><td>APB-530</td><td>1097.5</td><td>23</td><td>300</td><td>X</td><td>3</td><td>98.75</td><td>1217.5</td><td>T5CW C-1</td><td>22-25F,28-49F</td><td>23</td><td>1</td><td></td></tr> <tr><td>APB-531</td><td>1405</td><td>23</td><td>300</td><td>X</td><td>4</td><td>102.5</td><td>1525.0</td><td>T5CW C-1</td><td>22-25F,28-49F</td><td>23</td><td>1</td><td></td></tr>75	1217.5	T5CW M-2	9-25F,28-49F	34	1		APB-507	1405	34	300	X	4	102.5	1525.0	T5CW M-2	9-25F,28-49F	34	1		APB-508	987.5	34	300	X	3	43.75	1107.5	T5CW M-2	9-25F,28-49F	34	1		APB-509	1390	34	300	X	4	95	1510.0	T5CW M-1	9-25F,28-49F	34	1		APB-510	1390	34	300	X	4	95	1510.0	T5CW L-2	9-25F,28-49F	34	1		APB-511	687.5	34	300	X	2	43.75	807.5	T5CW L-1	9-25F,28-49F	34	1		APB-512	1402.5	34	300	X	4	101.3	1522.5	T5CW L-1	9-25F,28-49F	34	1		APB-513	1100	34	300	X	3	100	1220.0	T5CW L-1	9-25F,28-49F	34	1		APB-514	522.5	34	300	X	1	111.3	642.5	T5CW JK-1	9-25F,28-49F	34	1		APB-515	522.5	34	300	X	1	111.3	642.5	T5CW JK-1	9-25F,28-49F	34	1		APB-516	607.5	34	250	X	2	53.75	727.5	T5CW JK-1	9-25F,28-49F	34	1		APB-517	1565	34	280	X	5	82.5	1685.0	T5CW H-3	9-25F,28-49F	34	1		APB-518	1405	34	300	X	4	102.5	1525.0	T5CW H-2	9-25F,28-49F	34	1		APB-519	1097.5	34	300	X	3	98.75	1217.5	T5CW H-2	9-25F,28-49F	34	1		APB-520	922.5	34	250	X	3	86.25	1042.5	T5CW G-1	9-25F,28-49F	34	1		APB-521	997.5	34	300	X	3	48.75	1117.5	T5CW F-2	9-25F,28-49F	34	1		APB-522	997.5	34	300	X	3	48.75	1117.5	T5CW E-1	9-25F,28-49F	34	1		APB-523	997.5	34	300	X	3	48.75	1117.5	T5CW D-2	9-25F,28-49F	34	1		APB-524	1040	10	300	X	3	70	1160.0	T5CW C-1	9-20F	10	1		APB-525	1462.5	34	250	X	5	106.3	1582.5	T5CW A-3	9-25F,28-49F	34	1	增加數量	APB-526	1462.5	34	250	X	5	106.3	1582.5	T5CW A-3	9-25F,28-49F	34	1	增加數量	APB-527	987.5	10	300	X	3	43.75	1107.5	T5CW A-3	9-20F	10	1		APB-528	672.5	10	250	X	2	86.25	792.5	T5CW C-1	9-20F	10	1		APB-529	765	24	300	X	2	82.5	885.0	T5CW C-1	21-25F,28-49F	24	1		APB-530	1097.5	23	300	X	3	98.75	1217.5	T5CW C-1	22-25F,28-49F	23	1		APB-531	1405	23	300	X	4	102.5	1525.0	T5CW C-1	22-25F,28-49F	23	1	
	物料編號	L	數量	M	X	N	EQ	分格尺寸	使用位置	樓層	樓層數	每層數	修改	
	APB-501	1600	34	300	X	5	50	1720.0	T5CW A-2	9-25F,28-49F	34	1	
	APB-502	1265	34	250	X	4	132.5	1385.0	T5CW A-1	9-25F,28-49F	34	1	
	APB-503	797.5	34	300	X	2	98.75	917.5	T5CW N-1	9-25F,28-49F	34	1	
	APB-504	1405	34	300	X	4	102.5	1525.0	T5CW N-1	9-25F,28-49F	34	1	
	APB-505	1097.5	34	300	X	3	98.75	1217.5	T5CW N-1	9-25F,28-49F	34	1	
	APB-506	1097.5	34	300	X	3	98.75	1217.5	T5CW M-2	9-25F,28-49F	34	1	
	APB-507	1405	34	300	X	4	102.5	1525.0	T5CW M-2	9-25F,28-49F	34	1	
	APB-508	987.5	34	300	X	3	43.75	1107.5	T5CW M-2	9-25F,28-49F	34	1	
	APB-509	1390	34	300	X	4	95	1510.0	T5CW M-1	9-25F,28-49F	34	1	
	APB-510	1390	34	300	X	4	95	1510.0	T5CW L-2	9-25F,28-49F	34	1	
APB-511	687.5	34	300	X	2	43.75	807.5	T5CW L-1	9-25F,28-49F	34	1	
APB-512	1402.5	34	300	X	4	101.3	1522.5	T5CW L-1	9-25F,28-49F	34	1	
APB-513	1100	34	300	X	3	100	1220.0	T5CW L-1	9-25F,28-49F	34	1	
APB-514	522.5	34	300	X	1	111.3	642.5	T5CW JK-1	9-25F,28-49F	34	1	
APB-515	522.5	34	300	X	1	111.3	642.5	T5CW JK-1	9-25F,28-49F	34	1	
APB-516	607.5	34	250	X	2	53.75	727.5	T5CW JK-1	9-25F,28-49F	34	1	
APB-517	1565	34	280	X	5	82.5	1685.0	T5CW H-3	9-25F,28-49F	34	1	
APB-518	1405	34	300	X	4	102.5	1525.0	T5CW H-2	9-25F,28-49F	34	1	
APB-519	1097.5	34	300	X	3	98.75	1217.5	T5CW H-2	9-25F,28-49F	34	1	
APB-520	922.5	34	250	X	3	86.25	1042.5	T5CW G-1	9-25F,28-49F	34	1	
APB-521	997.5	34	300	X	3	48.75	1117.5	T5CW F-2	9-25F,28-49F	34	1	
APB-522	997.5	34	300	X	3	48.75	1117.5	T5CW E-1	9-25F,28-49F	34	1	
APB-523	997.5	34	300	X	3	48.75	1117.5	T5CW D-2	9-25F,28-49F	34	1	
APB-524	1040	10	300	X	3	70	1160.0	T5CW C-1	9-20F	10	1	
APB-525	1462.5	34	250	X	5	106.3	1582.5	T5CW A-3	9-25F,28-49F	34	1	增加數量	
APB-526	1462.5	34	250	X	5	106.3	1582.5	T5CW A-3	9-25F,28-49F	34	1	增加數量	
APB-527	987.5	10	300	X	3	43.75	1107.5	T5CW A-3	9-20F	10	1	
APB-528	672.5	10	250	X	2	86.25	792.5	T5CW C-1	9-20F	10	1	
APB-529	765	24	300	X	2	82.5	885.0	T5CW C-1	21-25F,28-49F	24	1	
APB-530	1097.5	23	300	X	3	98.75	1217.5	T5CW C-1	22-25F,28-49F	23	1	
APB-531	1405	23	300	X	4	102.5	1525.0	T5CW C-1	22-25F,28-49F	23	1	
名稱	鋁板拆圖			制圖	鞠章芳		2019.2.14	修改	A	
材料	2mm厚鋁板			復核				日期	2019.3.12	
顏色	香檳金UCT803649FXL-3			批准				圖號	APB-101(2)	

EG-DWG3

美特鋁質 有限公司
MIDI Aluminium Fabricator Ltd

工程號 J-837 地盤 觀塘裕民坊

物料編號	L	數量	分格尺寸	使用位置	樓層	樓層數	每層數
APB-28	80	34	200	T1CWG-1	9-25F, 28-49F	34	1
	80	34	200	T1CWD-1	9-25F, 28-49F	34	1
	80	34	200	T1CWC-1	9-25F, 28-49F	34	1
	80	34	200	T1CWH-2	9-25F, 28-49F	34	1
合計		136					
物料編號	L	數量	分格尺寸	使用位置	樓層	樓層數	每層數
APB-28	80	74	200	T2CWC-2	10-25, 28-53F	37	2
	80	37	200	T2CWB-2	10-25, 28-53F	37	1
	80	37	200	T2CWA-1	10-25, 28-53F	37	1
	80	37	200	T2CWM-2	10-25, 28-53F	37	1
合計		185					
物料編號	L	數量	分格尺寸	使用位置	樓層	樓層數	每層數
APB-28	80	36	200	T3CWE-1	9-25F, 28-51F	36	1
	80	36	200	T3CWB-2	9-25F, 28-51F	36	1
	80	36	200	T3CWA-1	9-25F, 28-51F	36	1
合計		108					
物料編號	L	數量	分格尺寸	使用位置	樓層	樓層數	每層數
APB-28	80	34	200	T5CW N-1	9-25F, 28-49F	34	1
	80	34	200	T5CW M-2	9-25F, 28-49F	34	1
	80	34	200	T5CW L-1	9-25F, 28-49F	34	1
	80	34	200	T5CW H-2	9-25F, 28-49F	34	1
	80	33	200	T5CW C-1	9-20F, 22-25F, 28-49F	33	1
	80	10	200	T5CW C-1	9-20F	10	1
合計		179					

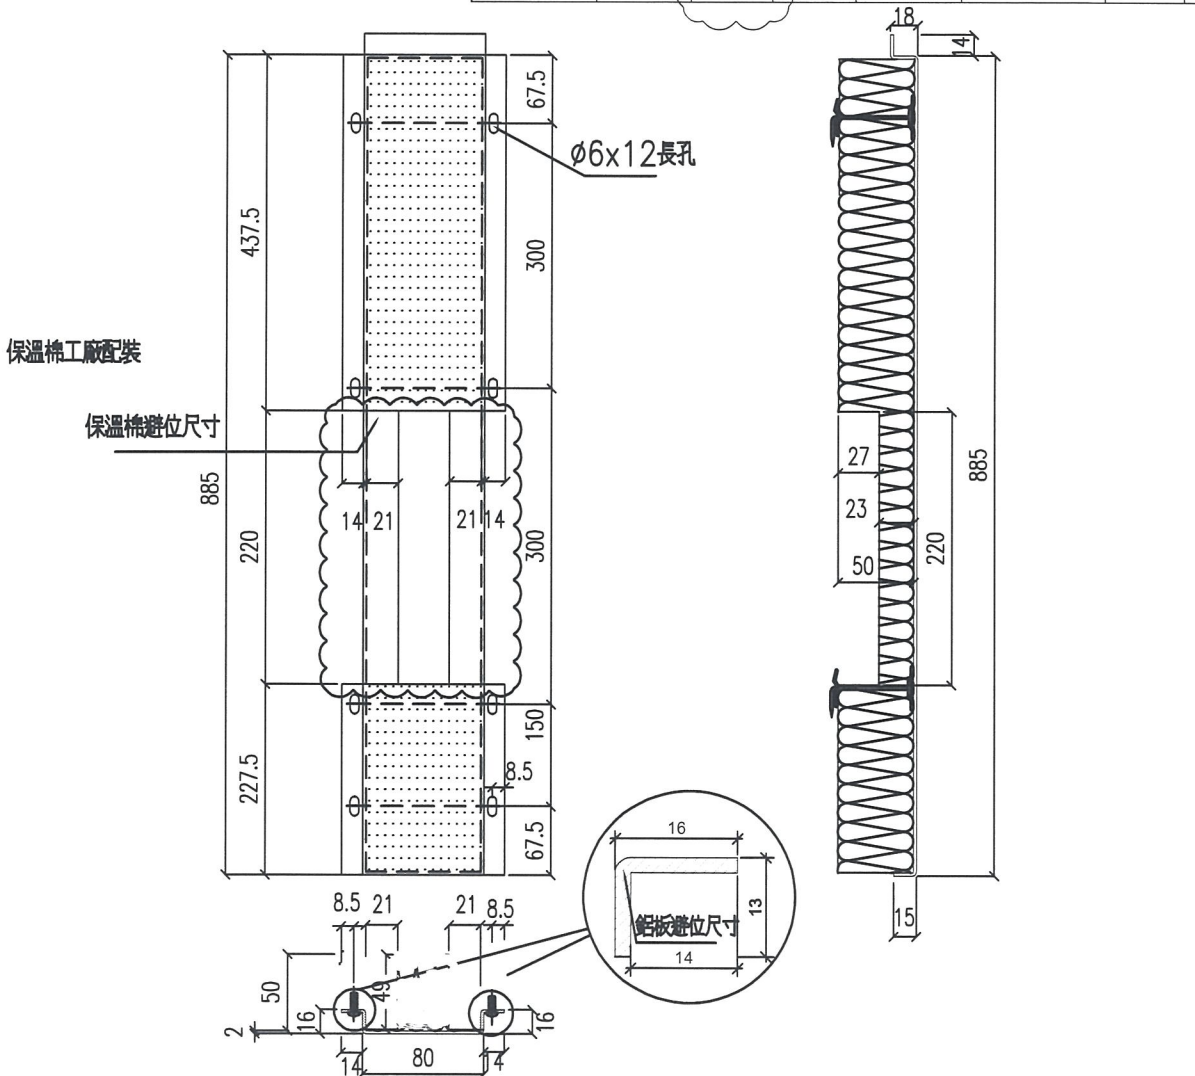


名稱	鋁板拆圖	制圖	鞠章芳	2019.2.14	修改	A	
材料	2mm厚鋁板	復核			日期	2019.3.12	
顏色	MILL	批准			圖號	APB-28	

EG-DWG3

美特鋁質 有限公司
MIDI Aluminium Fabricator Ltd.

工程號 J-837 地盤 觀塘裕民坊

物料編號	L	數量	分格尺寸	使用位置	樓層	樓層數	每層數	備註
APB-28a	80	35	200	T1CWG-1	7F, 9-25F, 28-49F	35	1	增加數量
	80	35	200	T1CWD-1	7F, 9-25F, 28-49F	35	1	增加數量
	80	35	200	T1CWC-1	7F, 9-25F, 28-49F	35	1	增加數量
	80	35	200	T1CWH-2	7F, 9-25F, 28-49F	35	1	增加數量
合計		140						
物料編號	L	數量	分格尺寸	使用位置	樓層	樓層數	每層數	備註
APB-28a	80	74	200	T2CWC-2	10-25, 28-53F	37	2	增加數量
	80	37	200	T2CWB-2	10-25, 28-53F	37	1	增加數量
	80	37	200	T2CWA-1	10-25, 28-53F	37	1	增加數量
	80	37	200	T2CWM-2	10-25, 28-53F	37	1	增加數量
合計		185						
物料編號	L	數量	分格尺寸	使用位置	樓層	樓層數	每層數	備註
APB-28a	80	37	200	T3CWE-1	7F, 9-25F, 28-51F	37	1	增加數量
	80	37	200	T3CWB-2	7F, 9-25F, 28-51F	37	1	增加數量
	80	37	200	T3CWA-1	7F, 9-25F, 28-51F	37	1	增加數量
合計		111						
物料編號	L	數量	分格尺寸	使用位置	樓層	樓層數	每層數	備註
APB-28a	80	35	200	T5CWN-1	7F, 9-25F, 28-49F	35	1	增加數量
	80	35	200	T5CWM-2	7F, 9-25F, 28-49F	35	1	增加數量
	80	35	200	T5CWL-1	7F, 9-25F, 28-49F	35	1	增加數量
	80	35	200	T5CWH-2	7F, 9-25F, 28-49F	35	1	增加數量
	80	34	200	T5CWC-1	7F, 9-20F, 22-25F, 28-49F	34	1	增加數量
	80	11	200	T5CW C-1	7F, 9-20F	11	1	增加數量

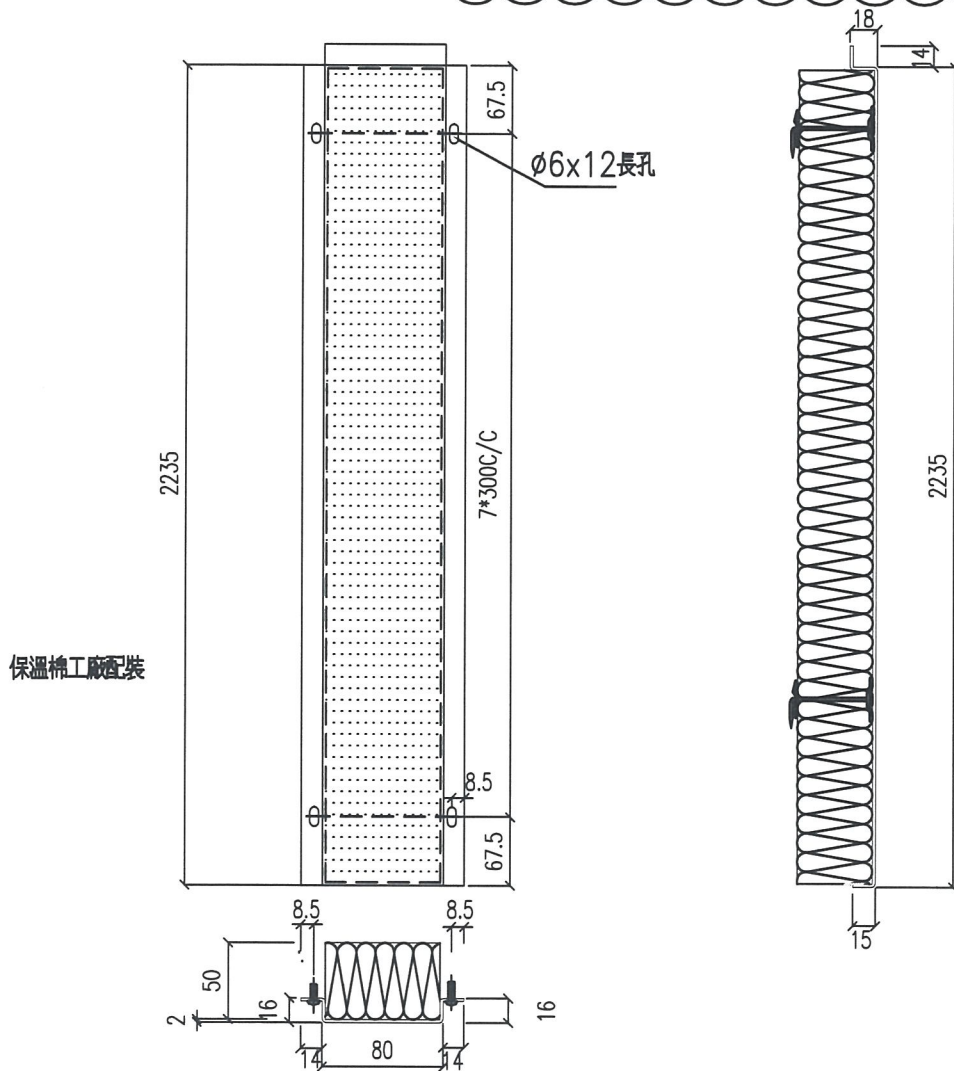

名稱	鋁板拆圖	制圖	鞠章芳	2019.2.14	修改	A	
材料	2mm厚鋁板	復核			日期	2019.3.12	
顏色	MILL	批准			圖號	APB-28a	


EG-DWG3



美特鋁質 有限公司
MIDI Aluminium Fabricator Ltd.

工程號	J-837	地盤	觀塘裕民坊
-----	-------	----	-------

物料編號	L	數量	分格尺寸	使用位置	樓層	樓層數	每層數	備註
APB-46a	80	2	200	T2CWC-2	7F,9F	2	1	增加數量
	80	2	200	T2CWB-2	7F,9F	2	1	增加數量

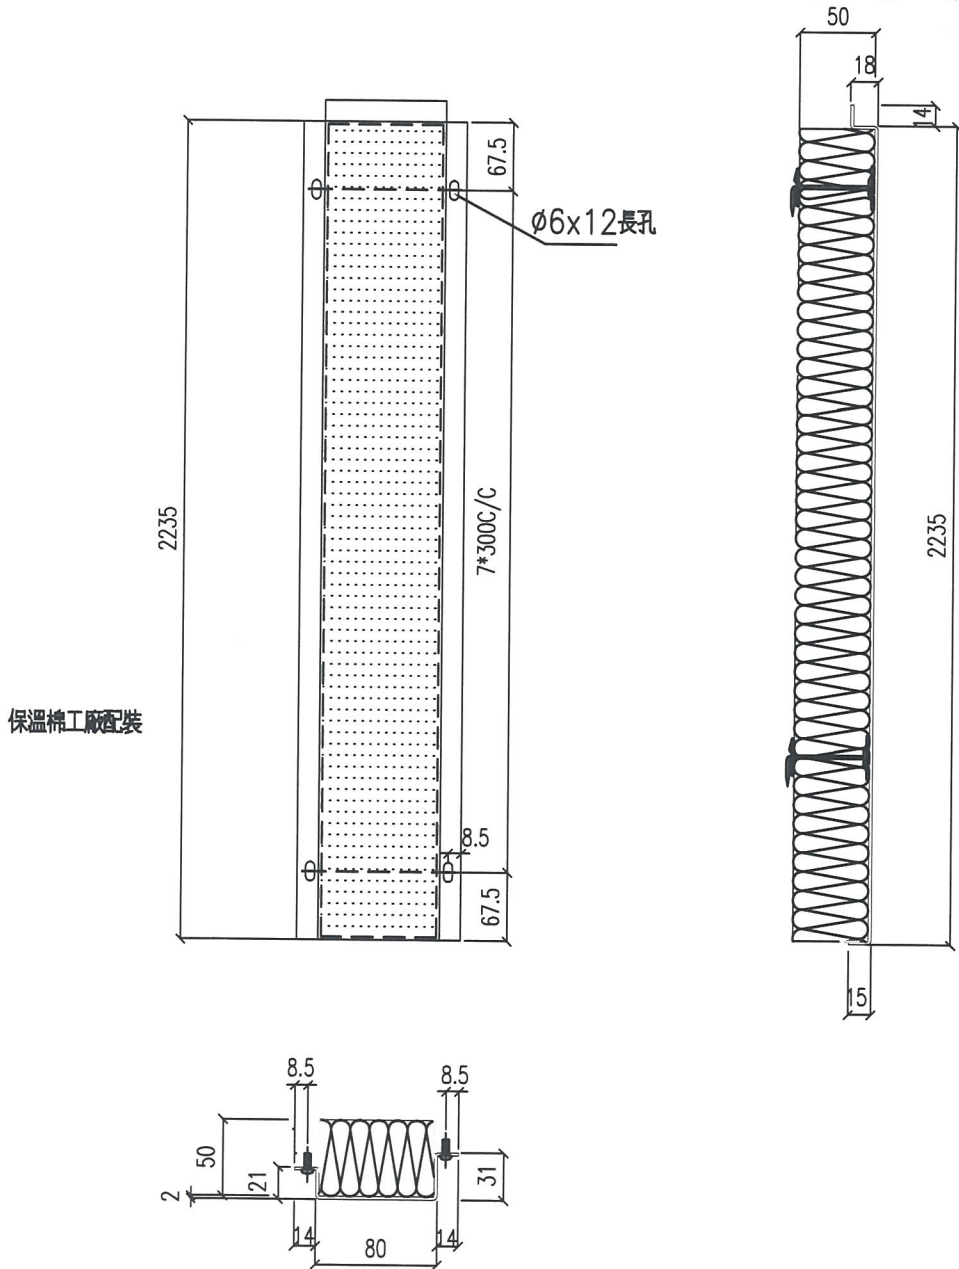


名稱	鋁板拆圖	制圖	鞠章芳	2019.2.14	修改	A	
材料	2mm厚鋁板	復核			日期	2019.3.12	
顏色	MILL	批准			圖號	APB-46a	

EG-DWG3



美特鋁質 有限公司
 MIDI Aluminium Fabricator Ltd.

工程號 J-837 地盤 觀塘裕民坊

物料編號	L	數量	分格尺寸	使用位置	樓層	樓層數	每層數	備註
APB-46aR	80	2	200	T2CWC-2	7F,9F	2	1	增加數量
	80	2	200	T2CWA-1	7F,9F	2	1	增加數量
	80	2	200	T2WM-2	7F,9F	2	1	增加數量

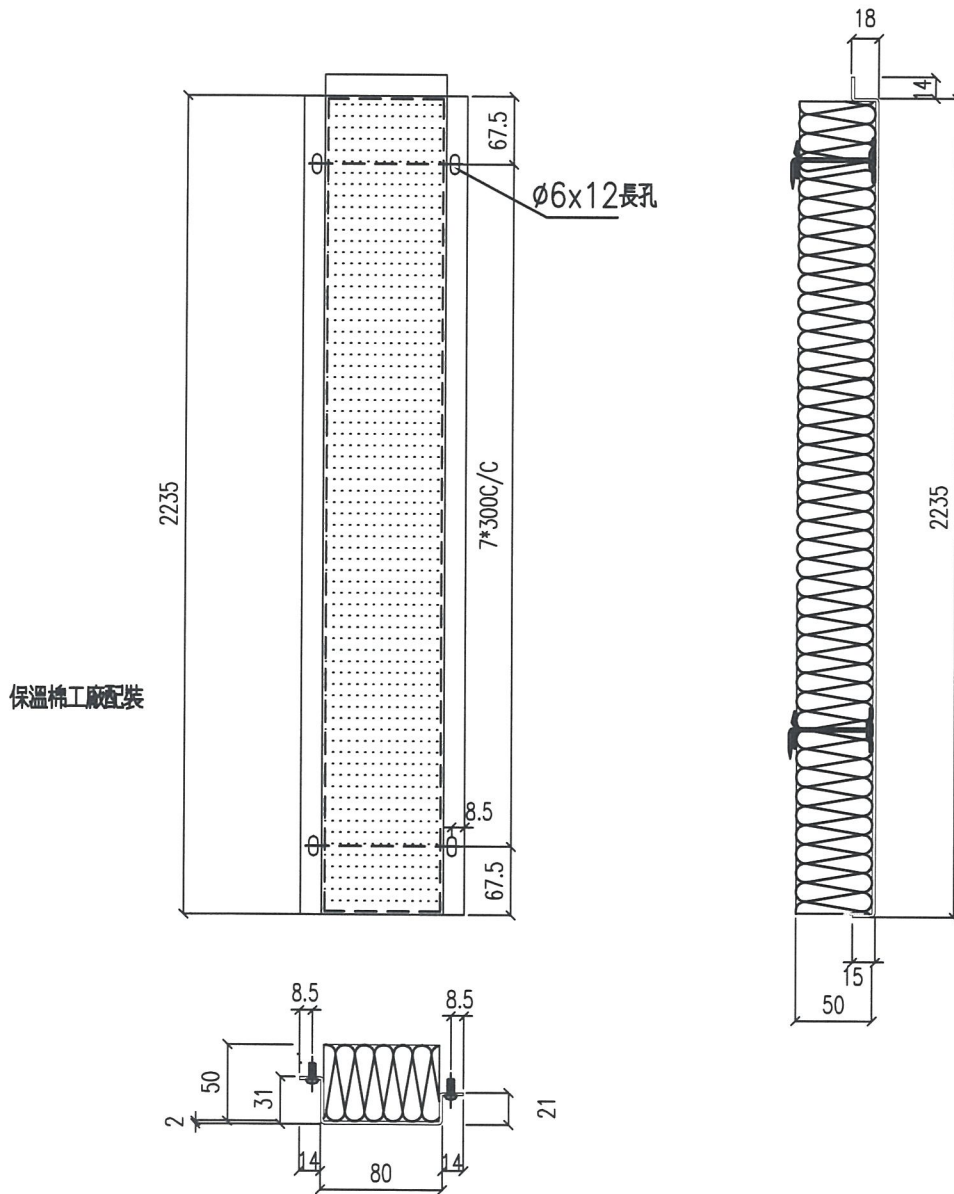


名稱	鋁板拆圖	制圖	鞠章芳	2019.2.14	修改	A	
材料	2mm厚鋁板	復核			日期	20109.3.12	
顏色	MILL	批准			圖號	APB-46aR	

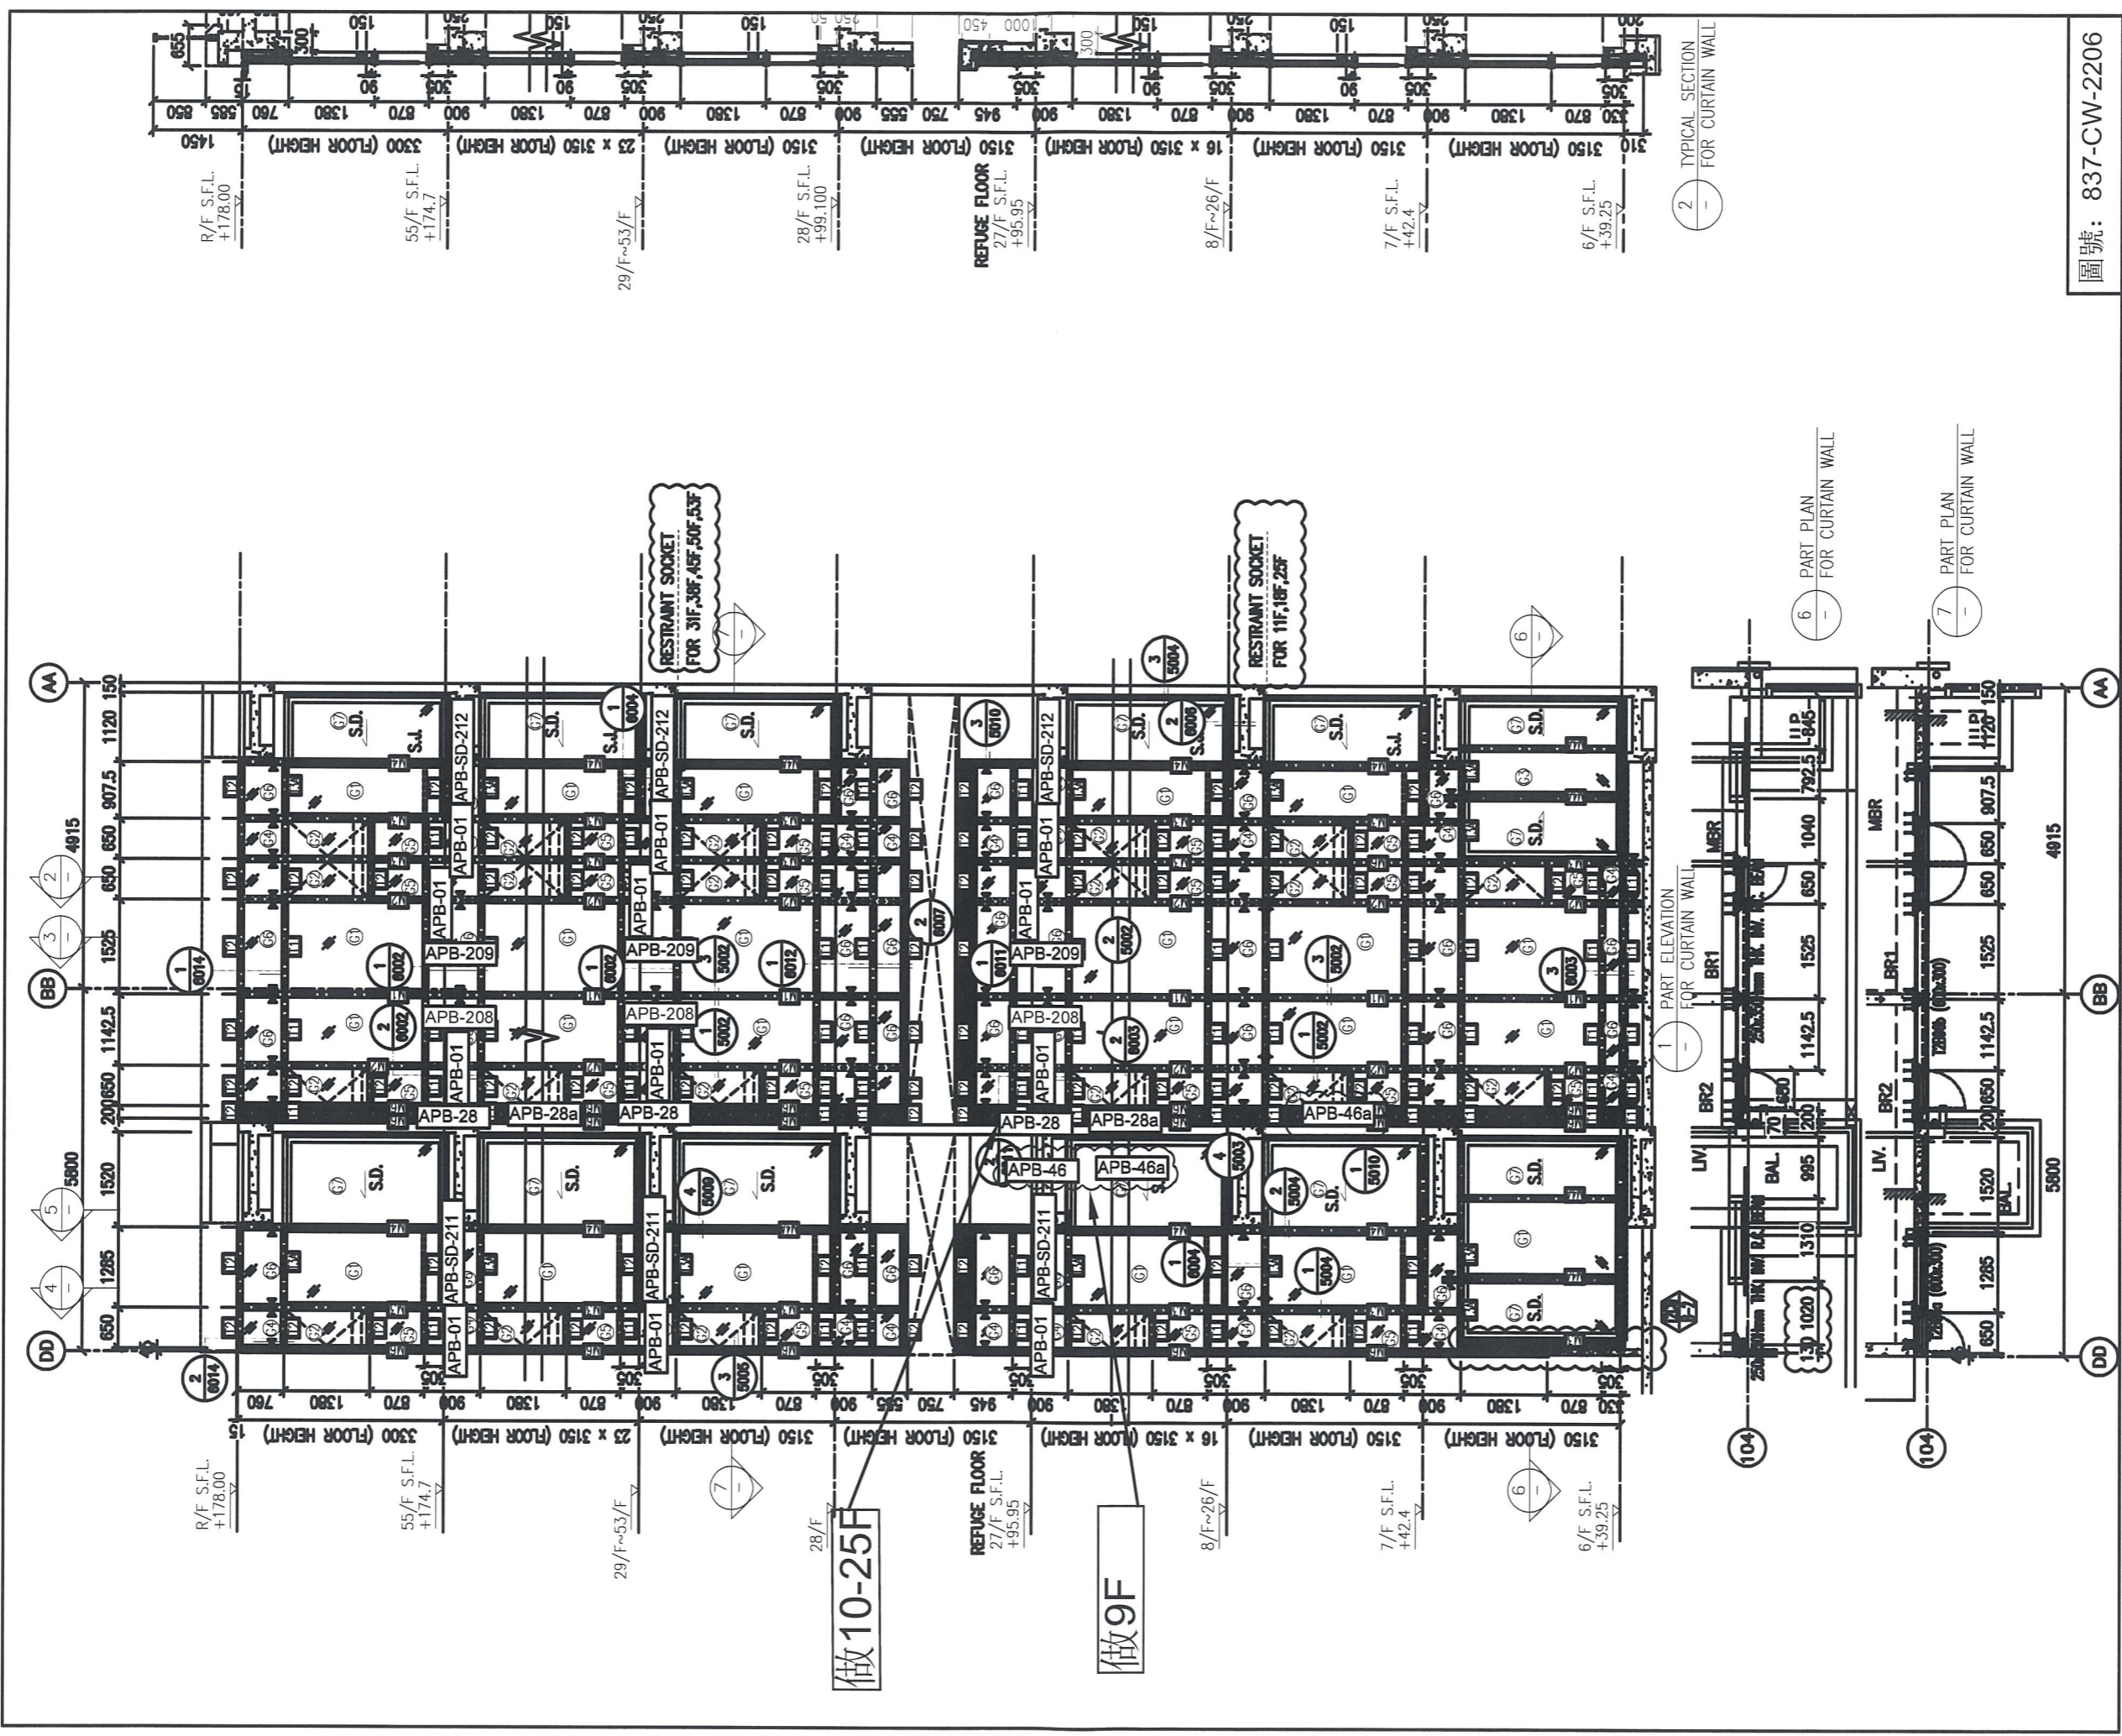

做10-25F

做9F

圖號: 837-CW-2206

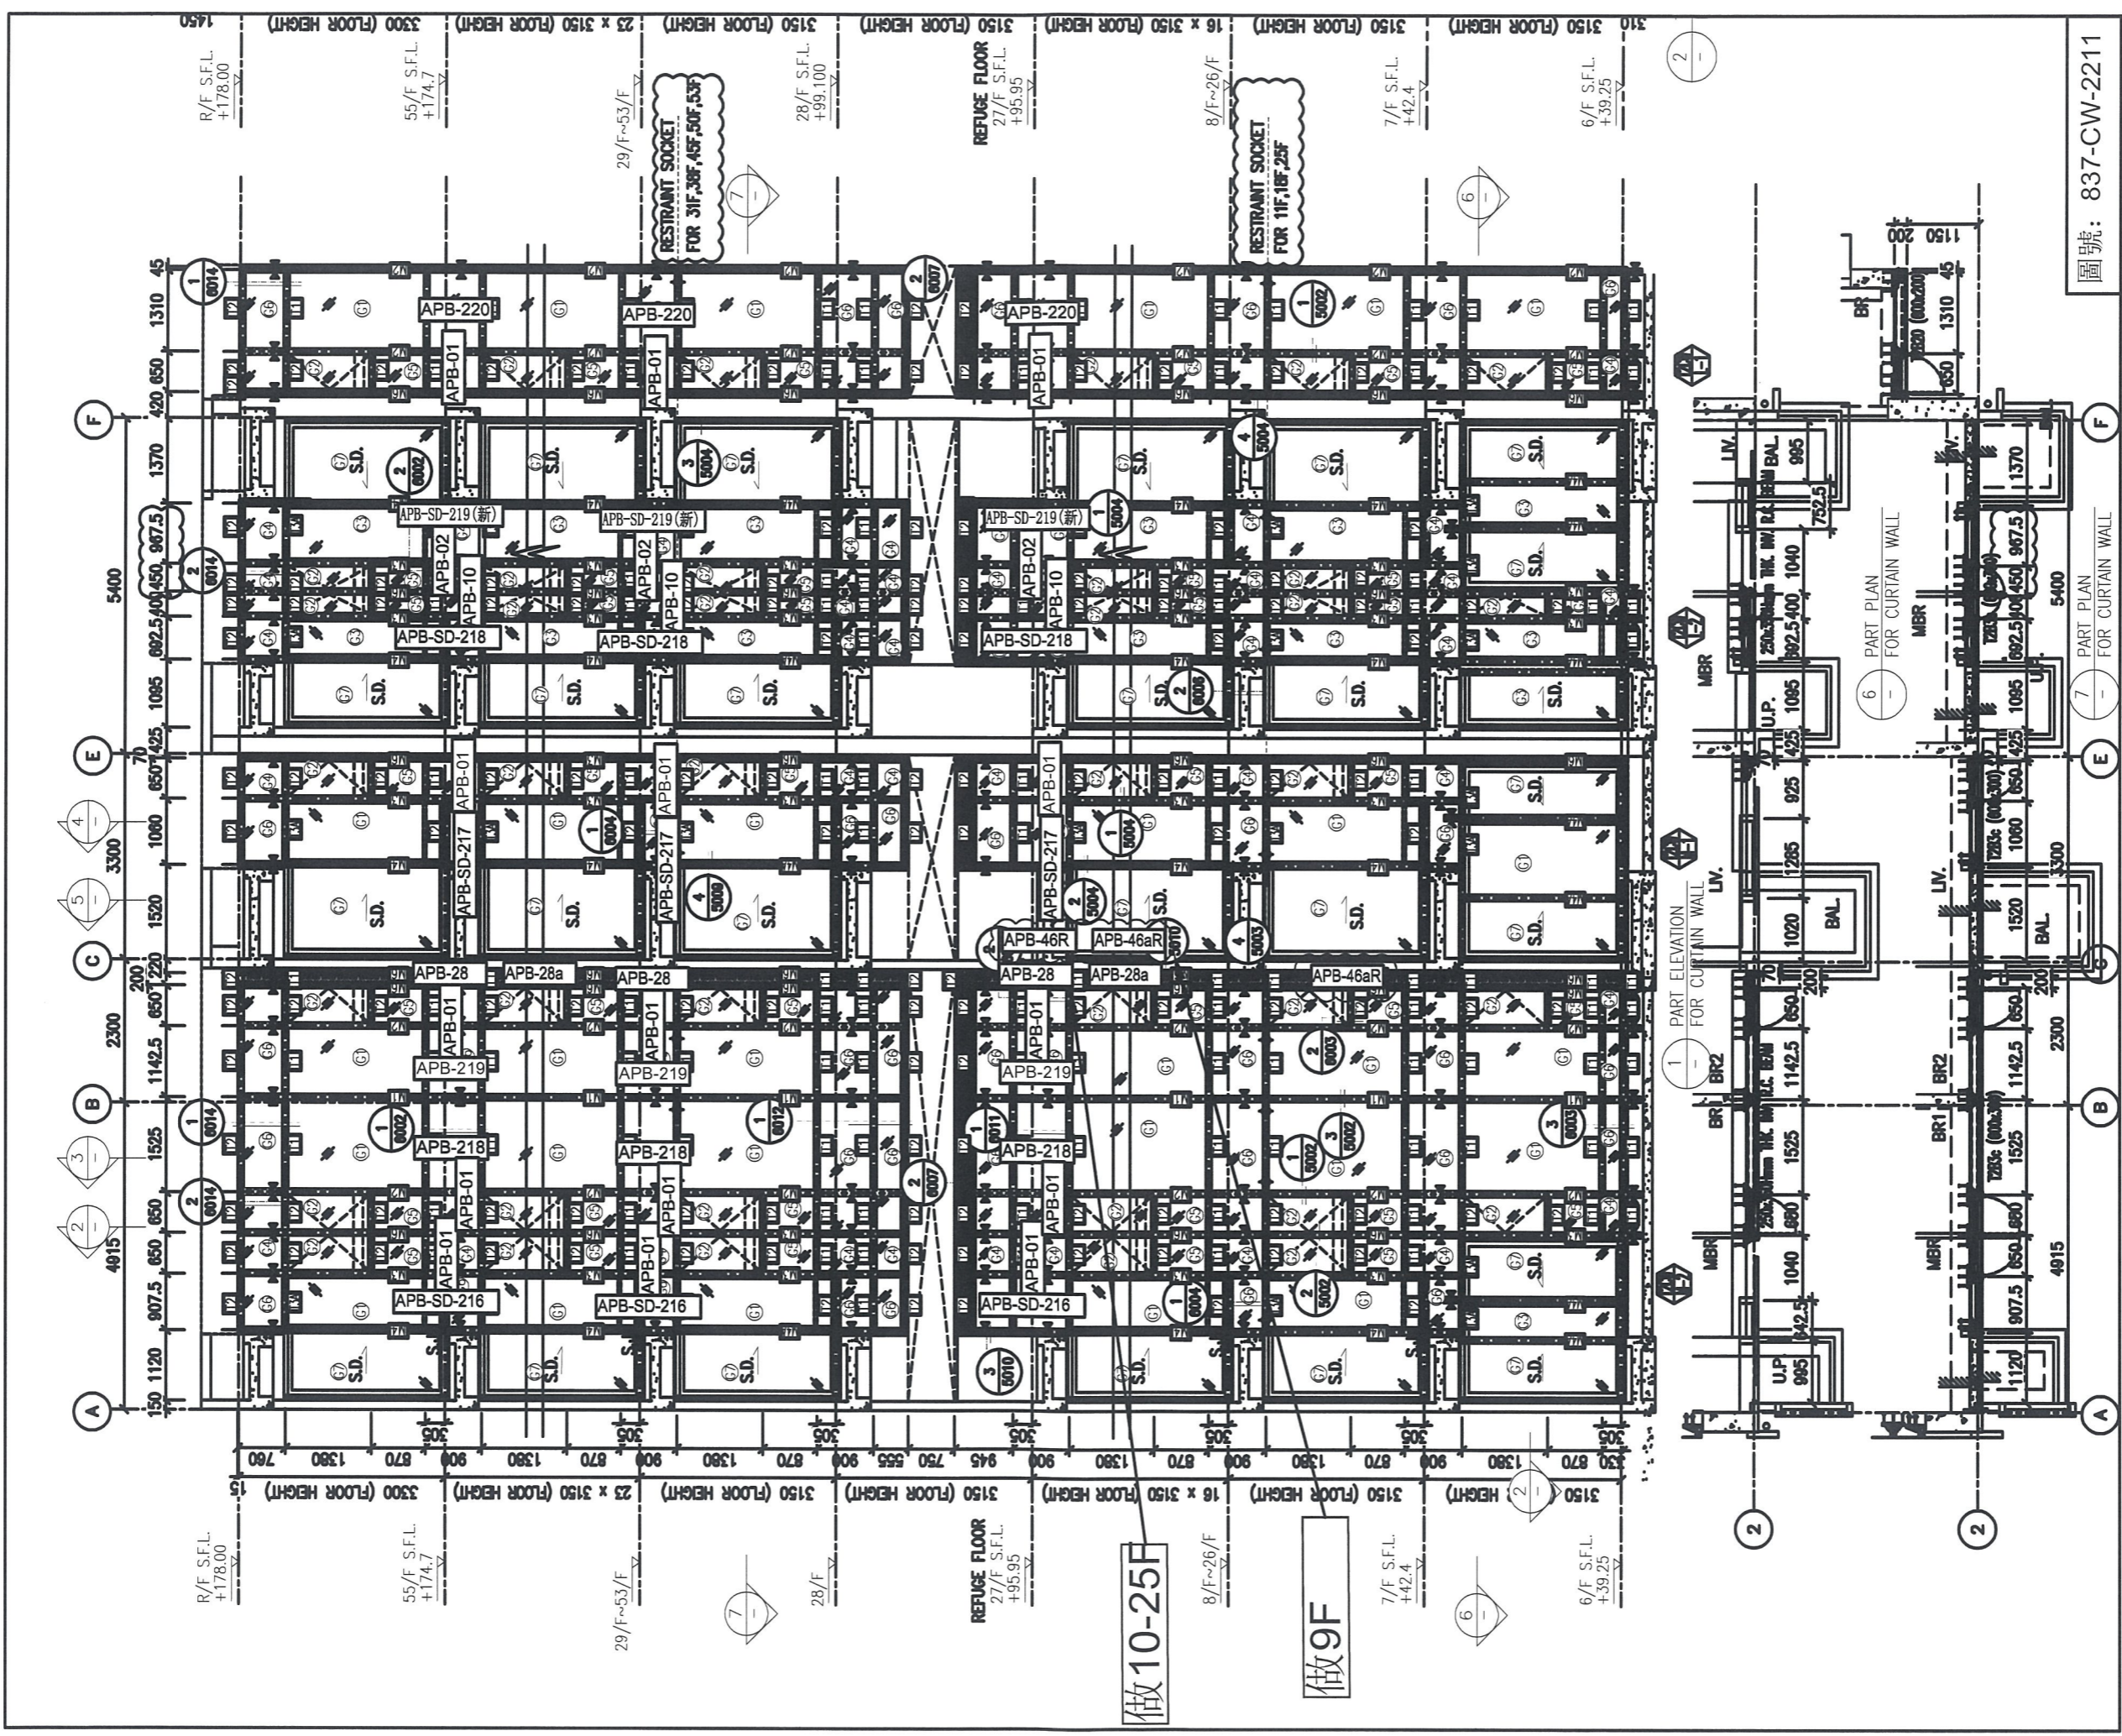

R/F S.F.L. +178.00

55/F S.F.L. +174.7

29/F ~ 53/F

28/F

REFUGE FLOOR 27/F S.F.L. +95.95

做10-25F

8/F ~ 26/F

做9F

7/F S.F.L. +42.4

6/F S.F.L. +39.25

R/F S.F.L. +178.00

55/F S.F.L. +174.7

29/F ~ 53/F

28/F S.F.L. +99.100



REFUGE FLOOR 27/F S.F.L. +95.95

8/F ~ 26/F


7/F S.F.L. +42.4

6/F S.F.L. +39.25

圖號: 837-CW-2211

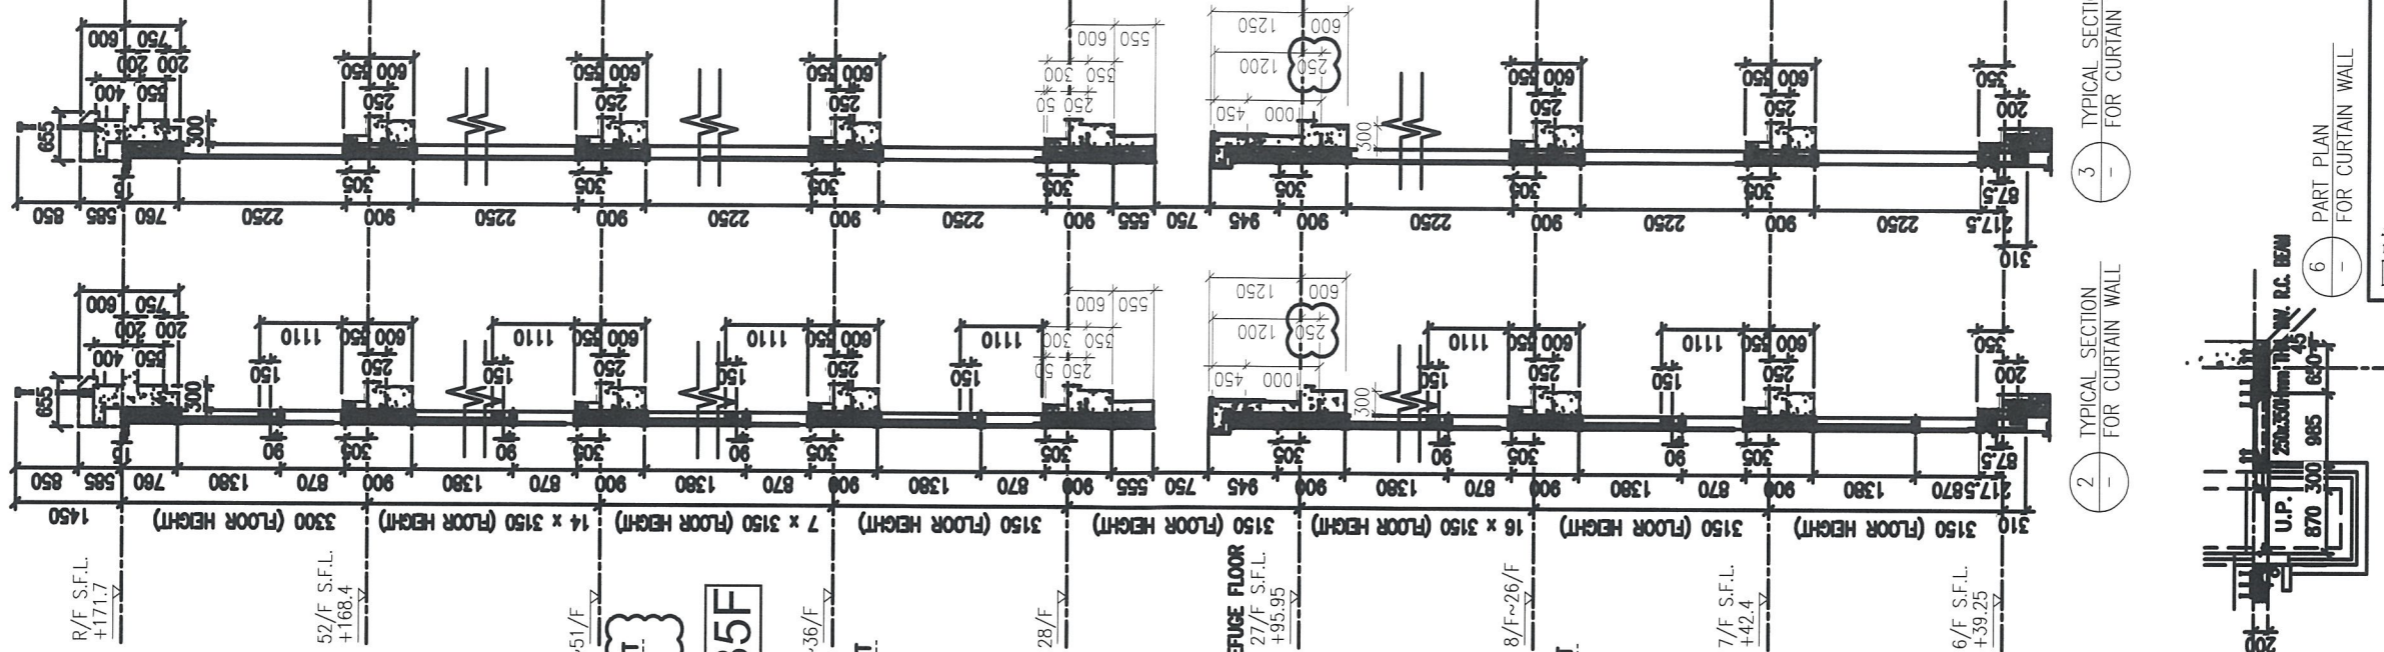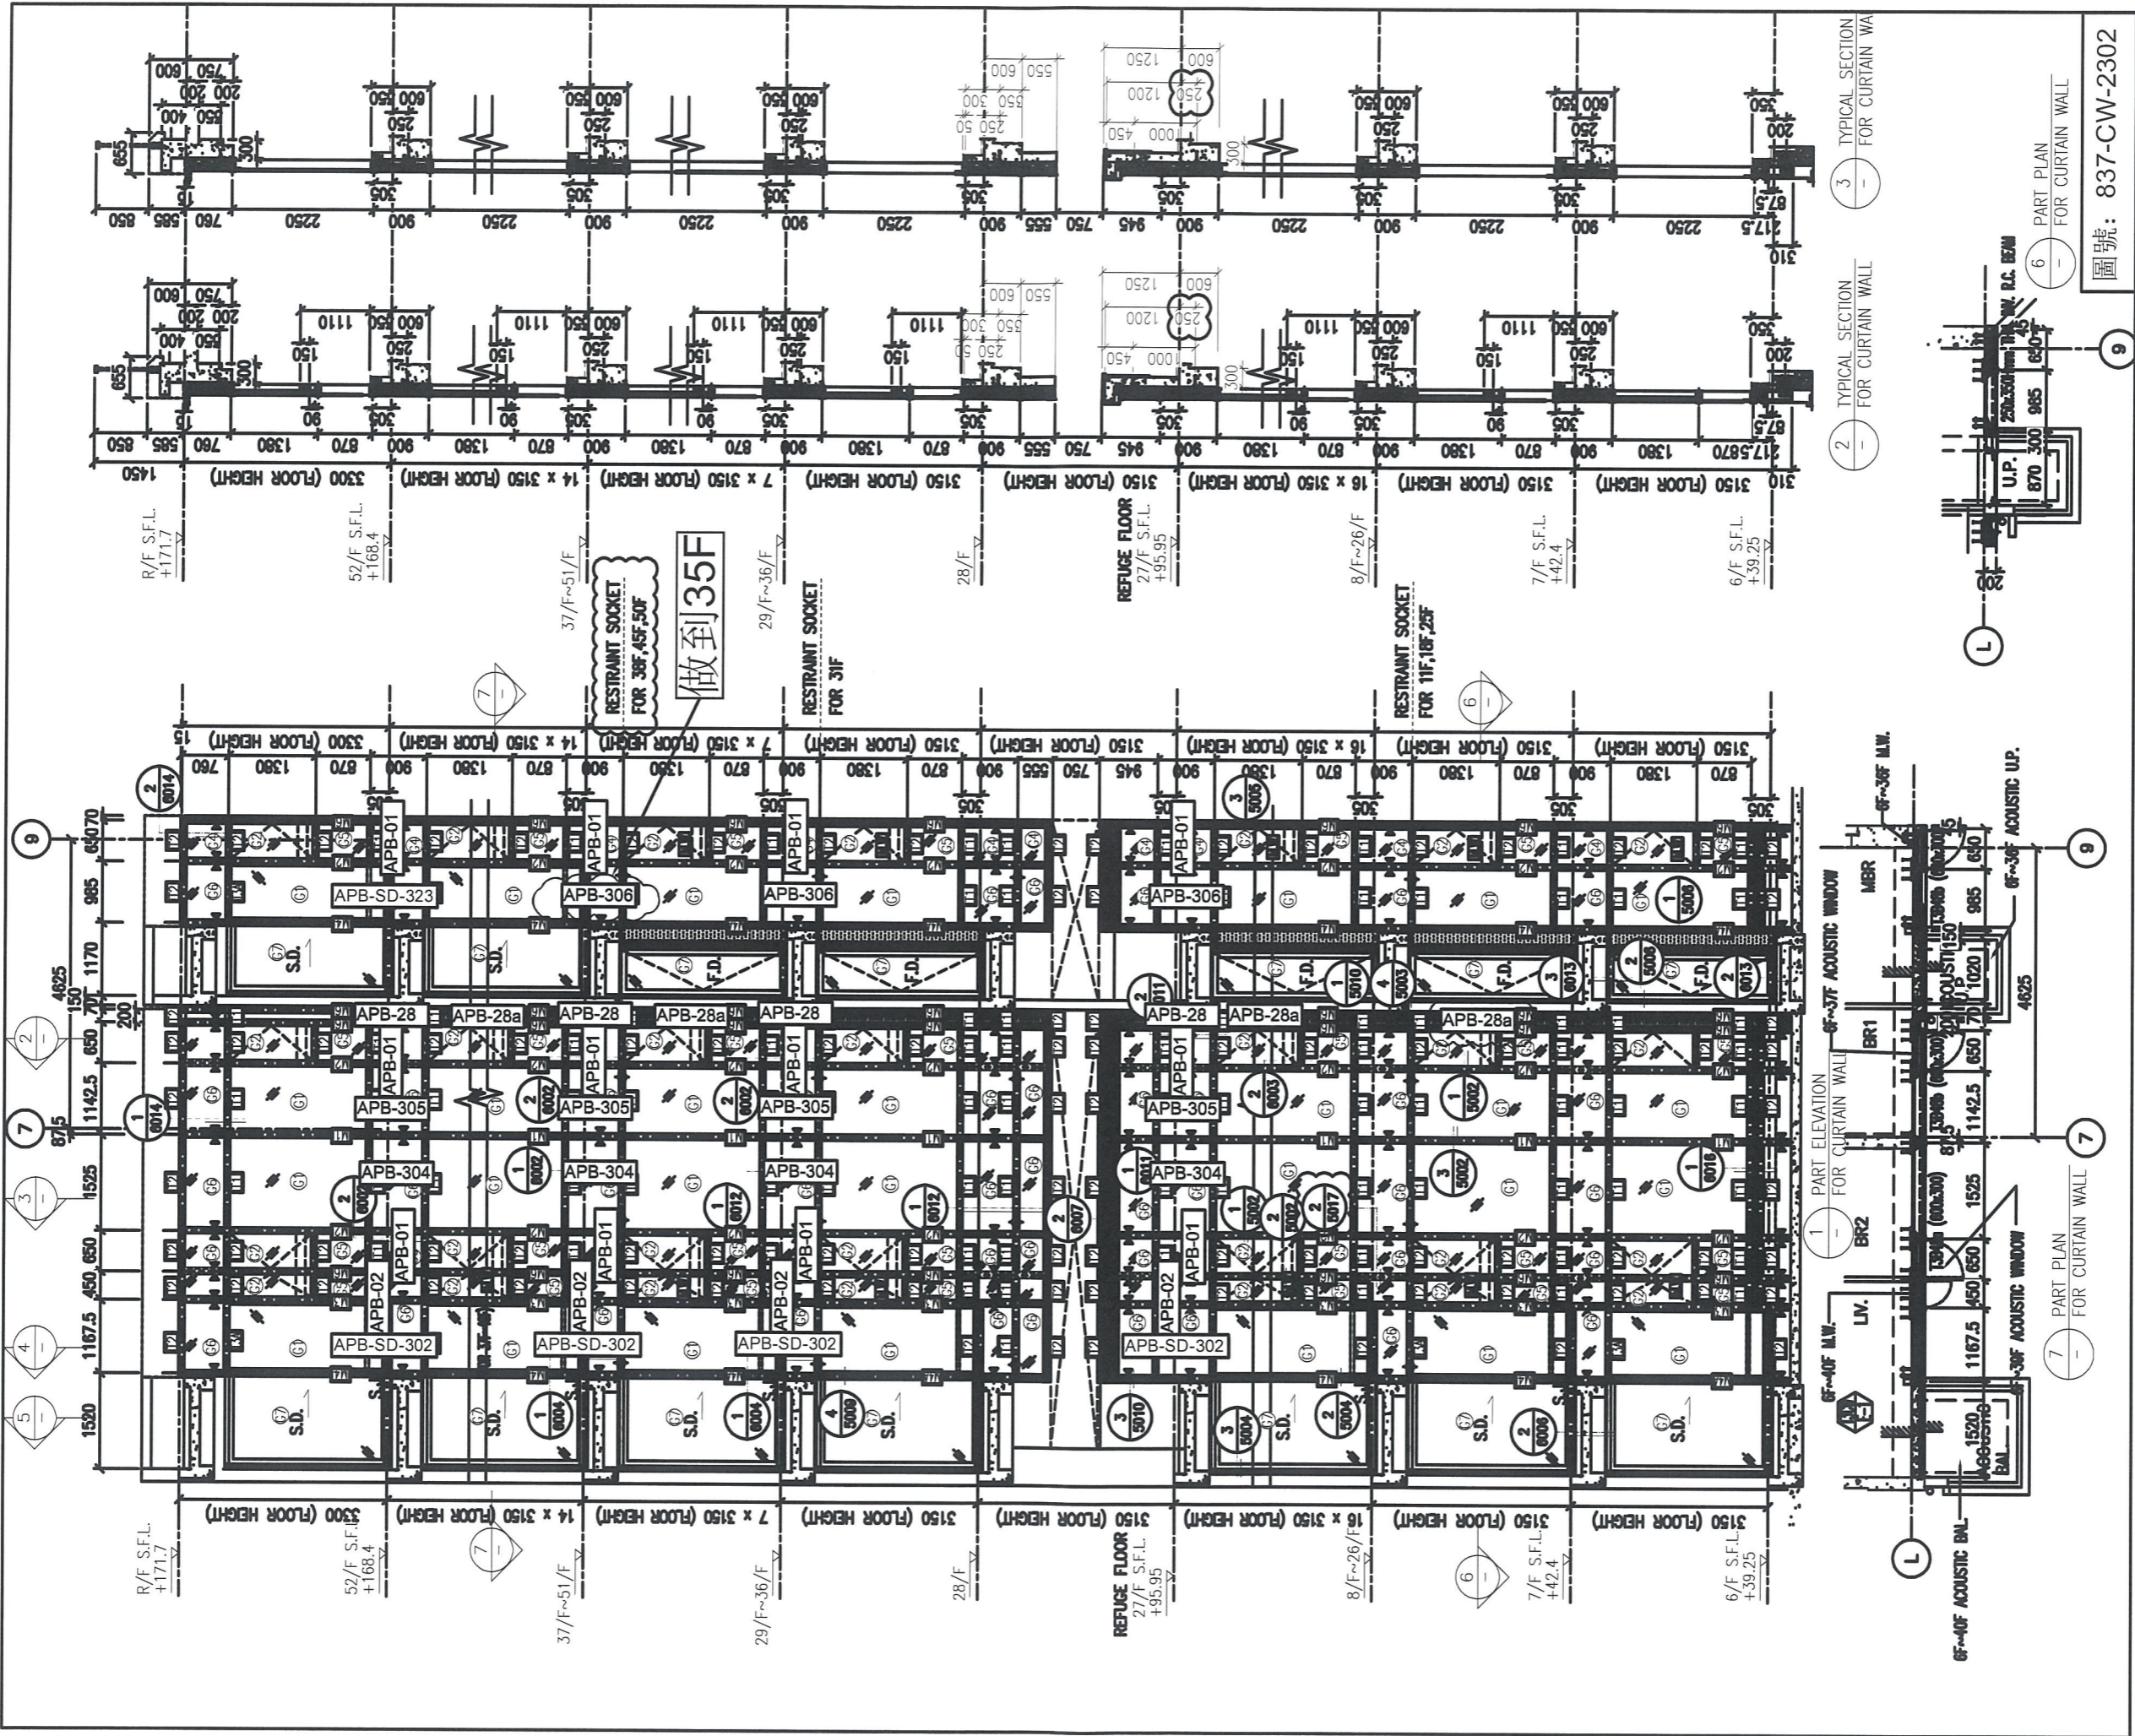

圖號: 837-CW-2302

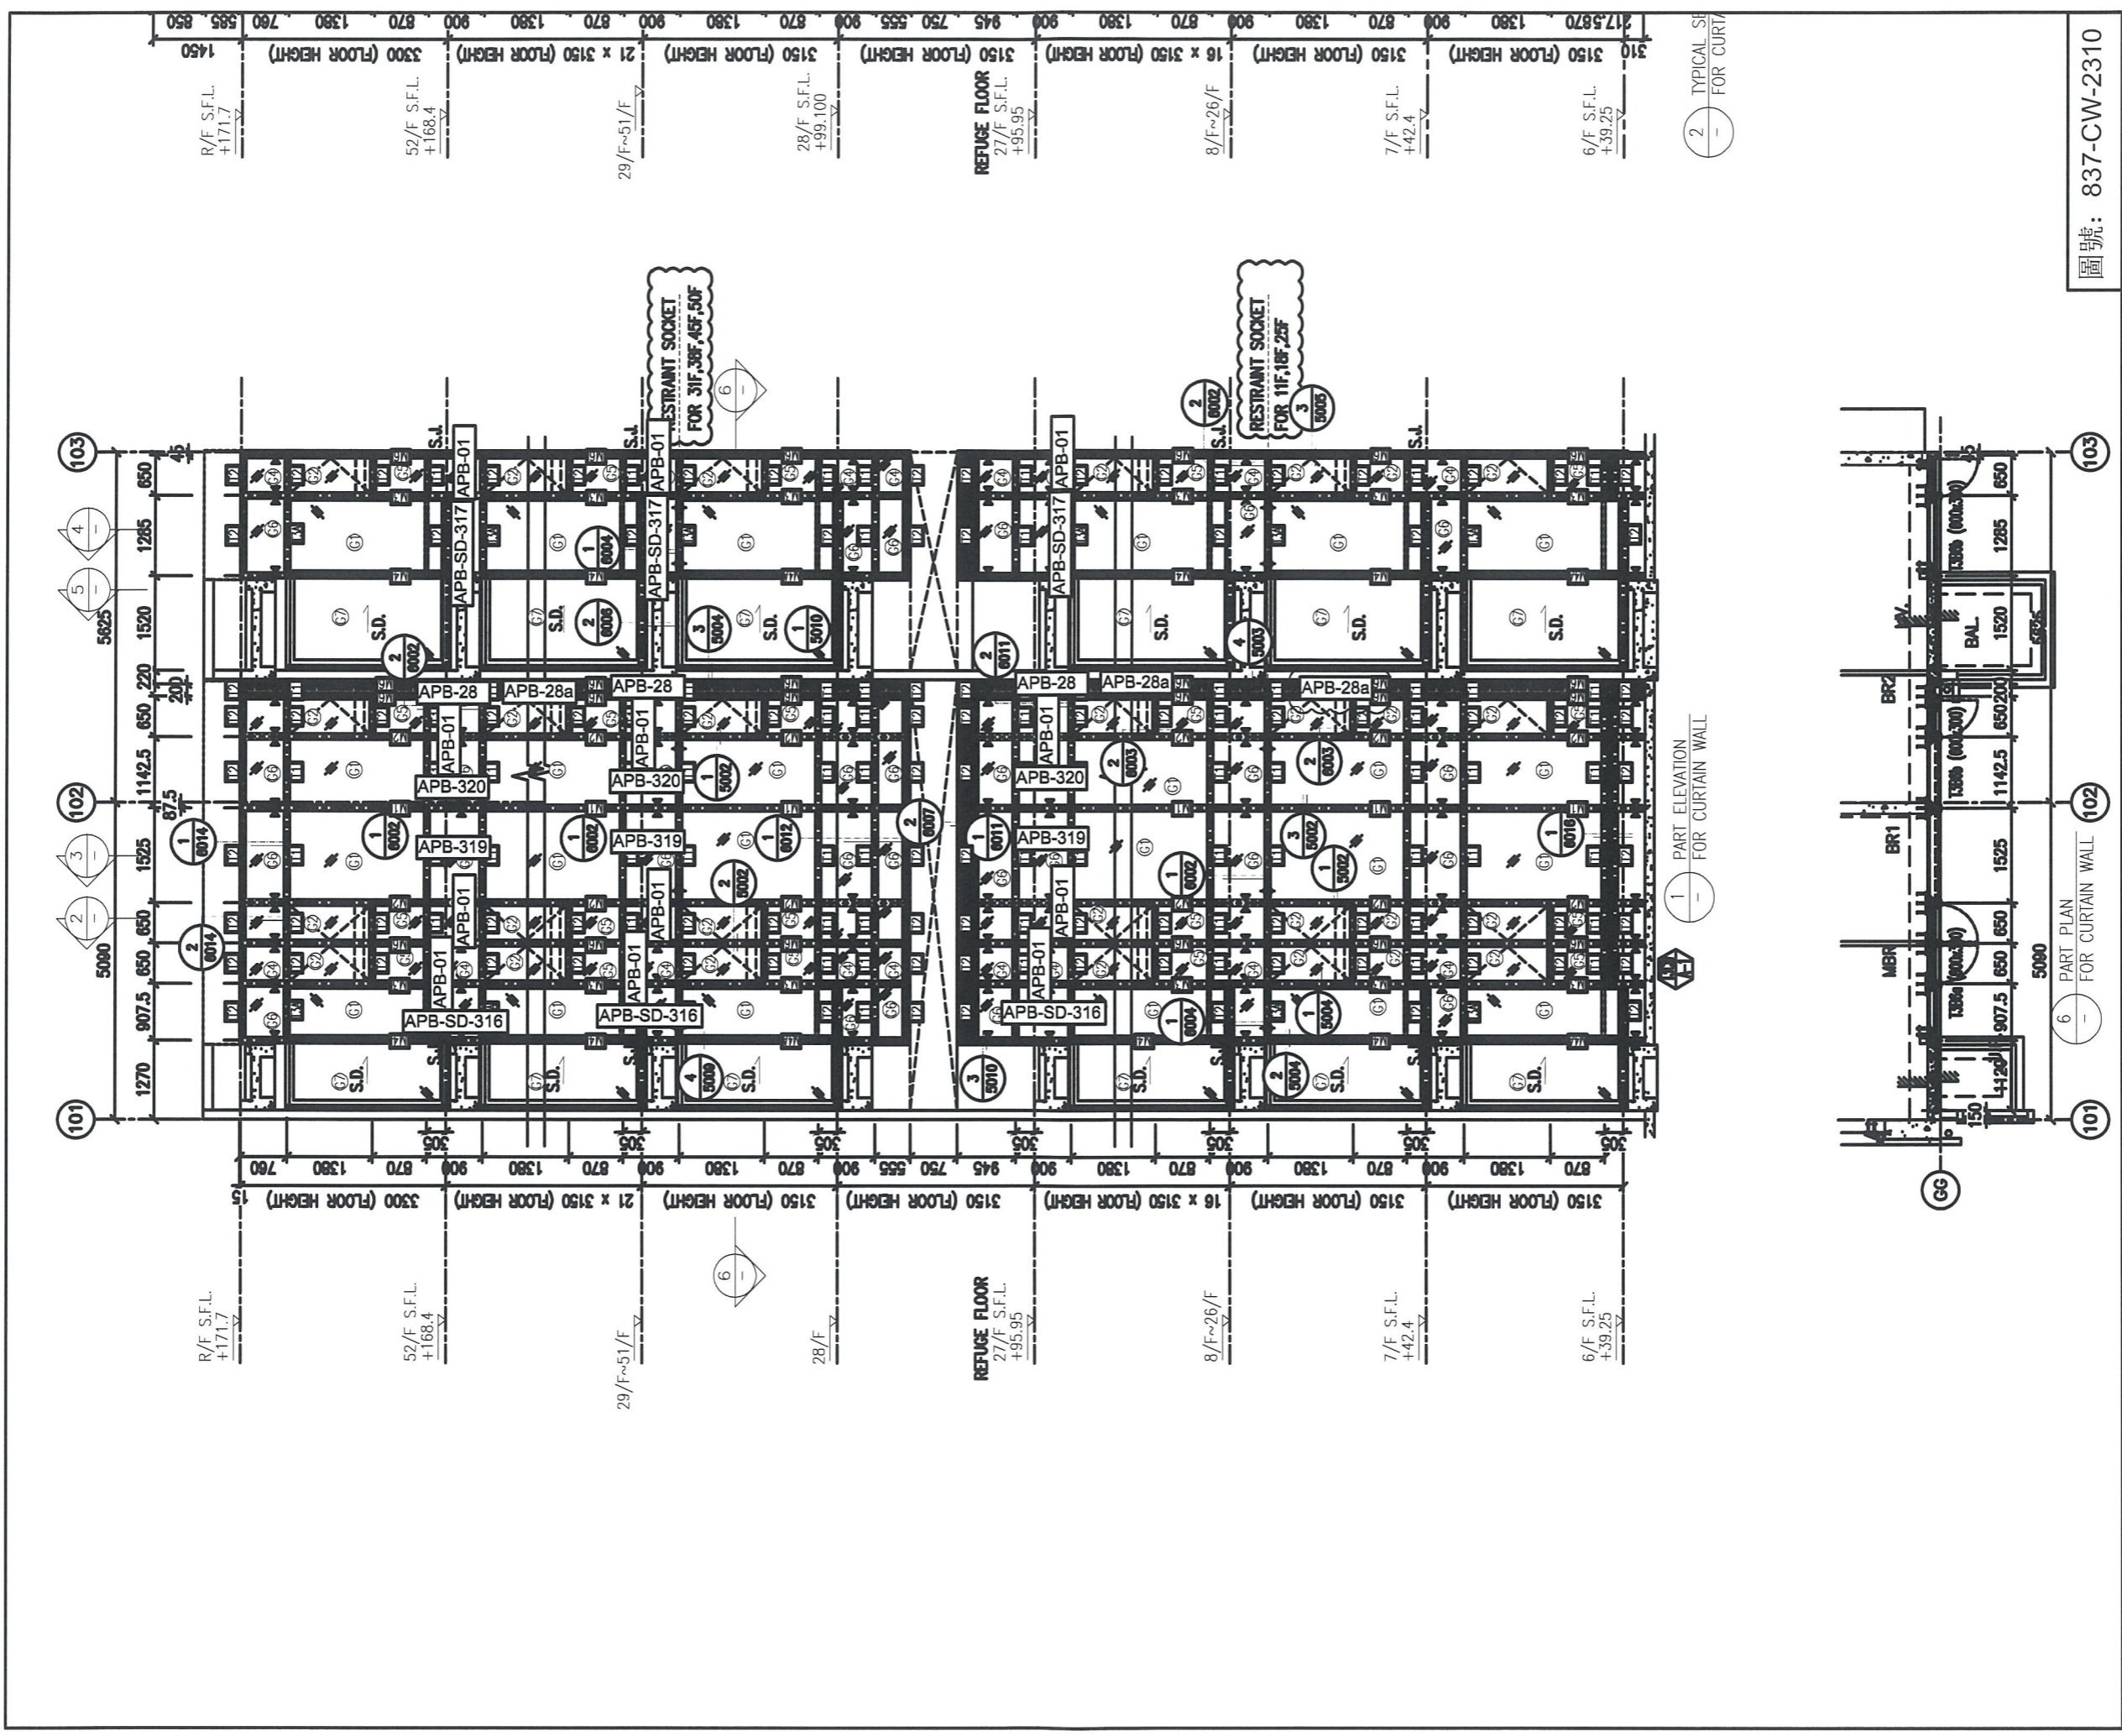

R/F S.F.L.
+171.7

52/F S.F.L.
+168.4

29/F~51/F

28/F

REFUGE FLOOR
27/F S.F.L.
+95.95

8/F~26/F

7/F S.F.L.
+42.4

6/F S.F.L.
+39.25

R/F S.F.L.
+171.7

52/F S.F.L.
+168.4

29/F~51/F

28/F S.F.L.
+99.100

REFUGE FLOOR
27/F S.F.L.
+95.95

8/F~26/F

7/F S.F.L.
+42.4


6/F S.F.L.
+39.25

1 PART ELEVATION
FOR CURTAIN WALL

2 TYPICAL SECTION
FOR CURTAIN WALL


6 PART PLAN
FOR CURTAIN WALL

圖號: 837-CW-2310

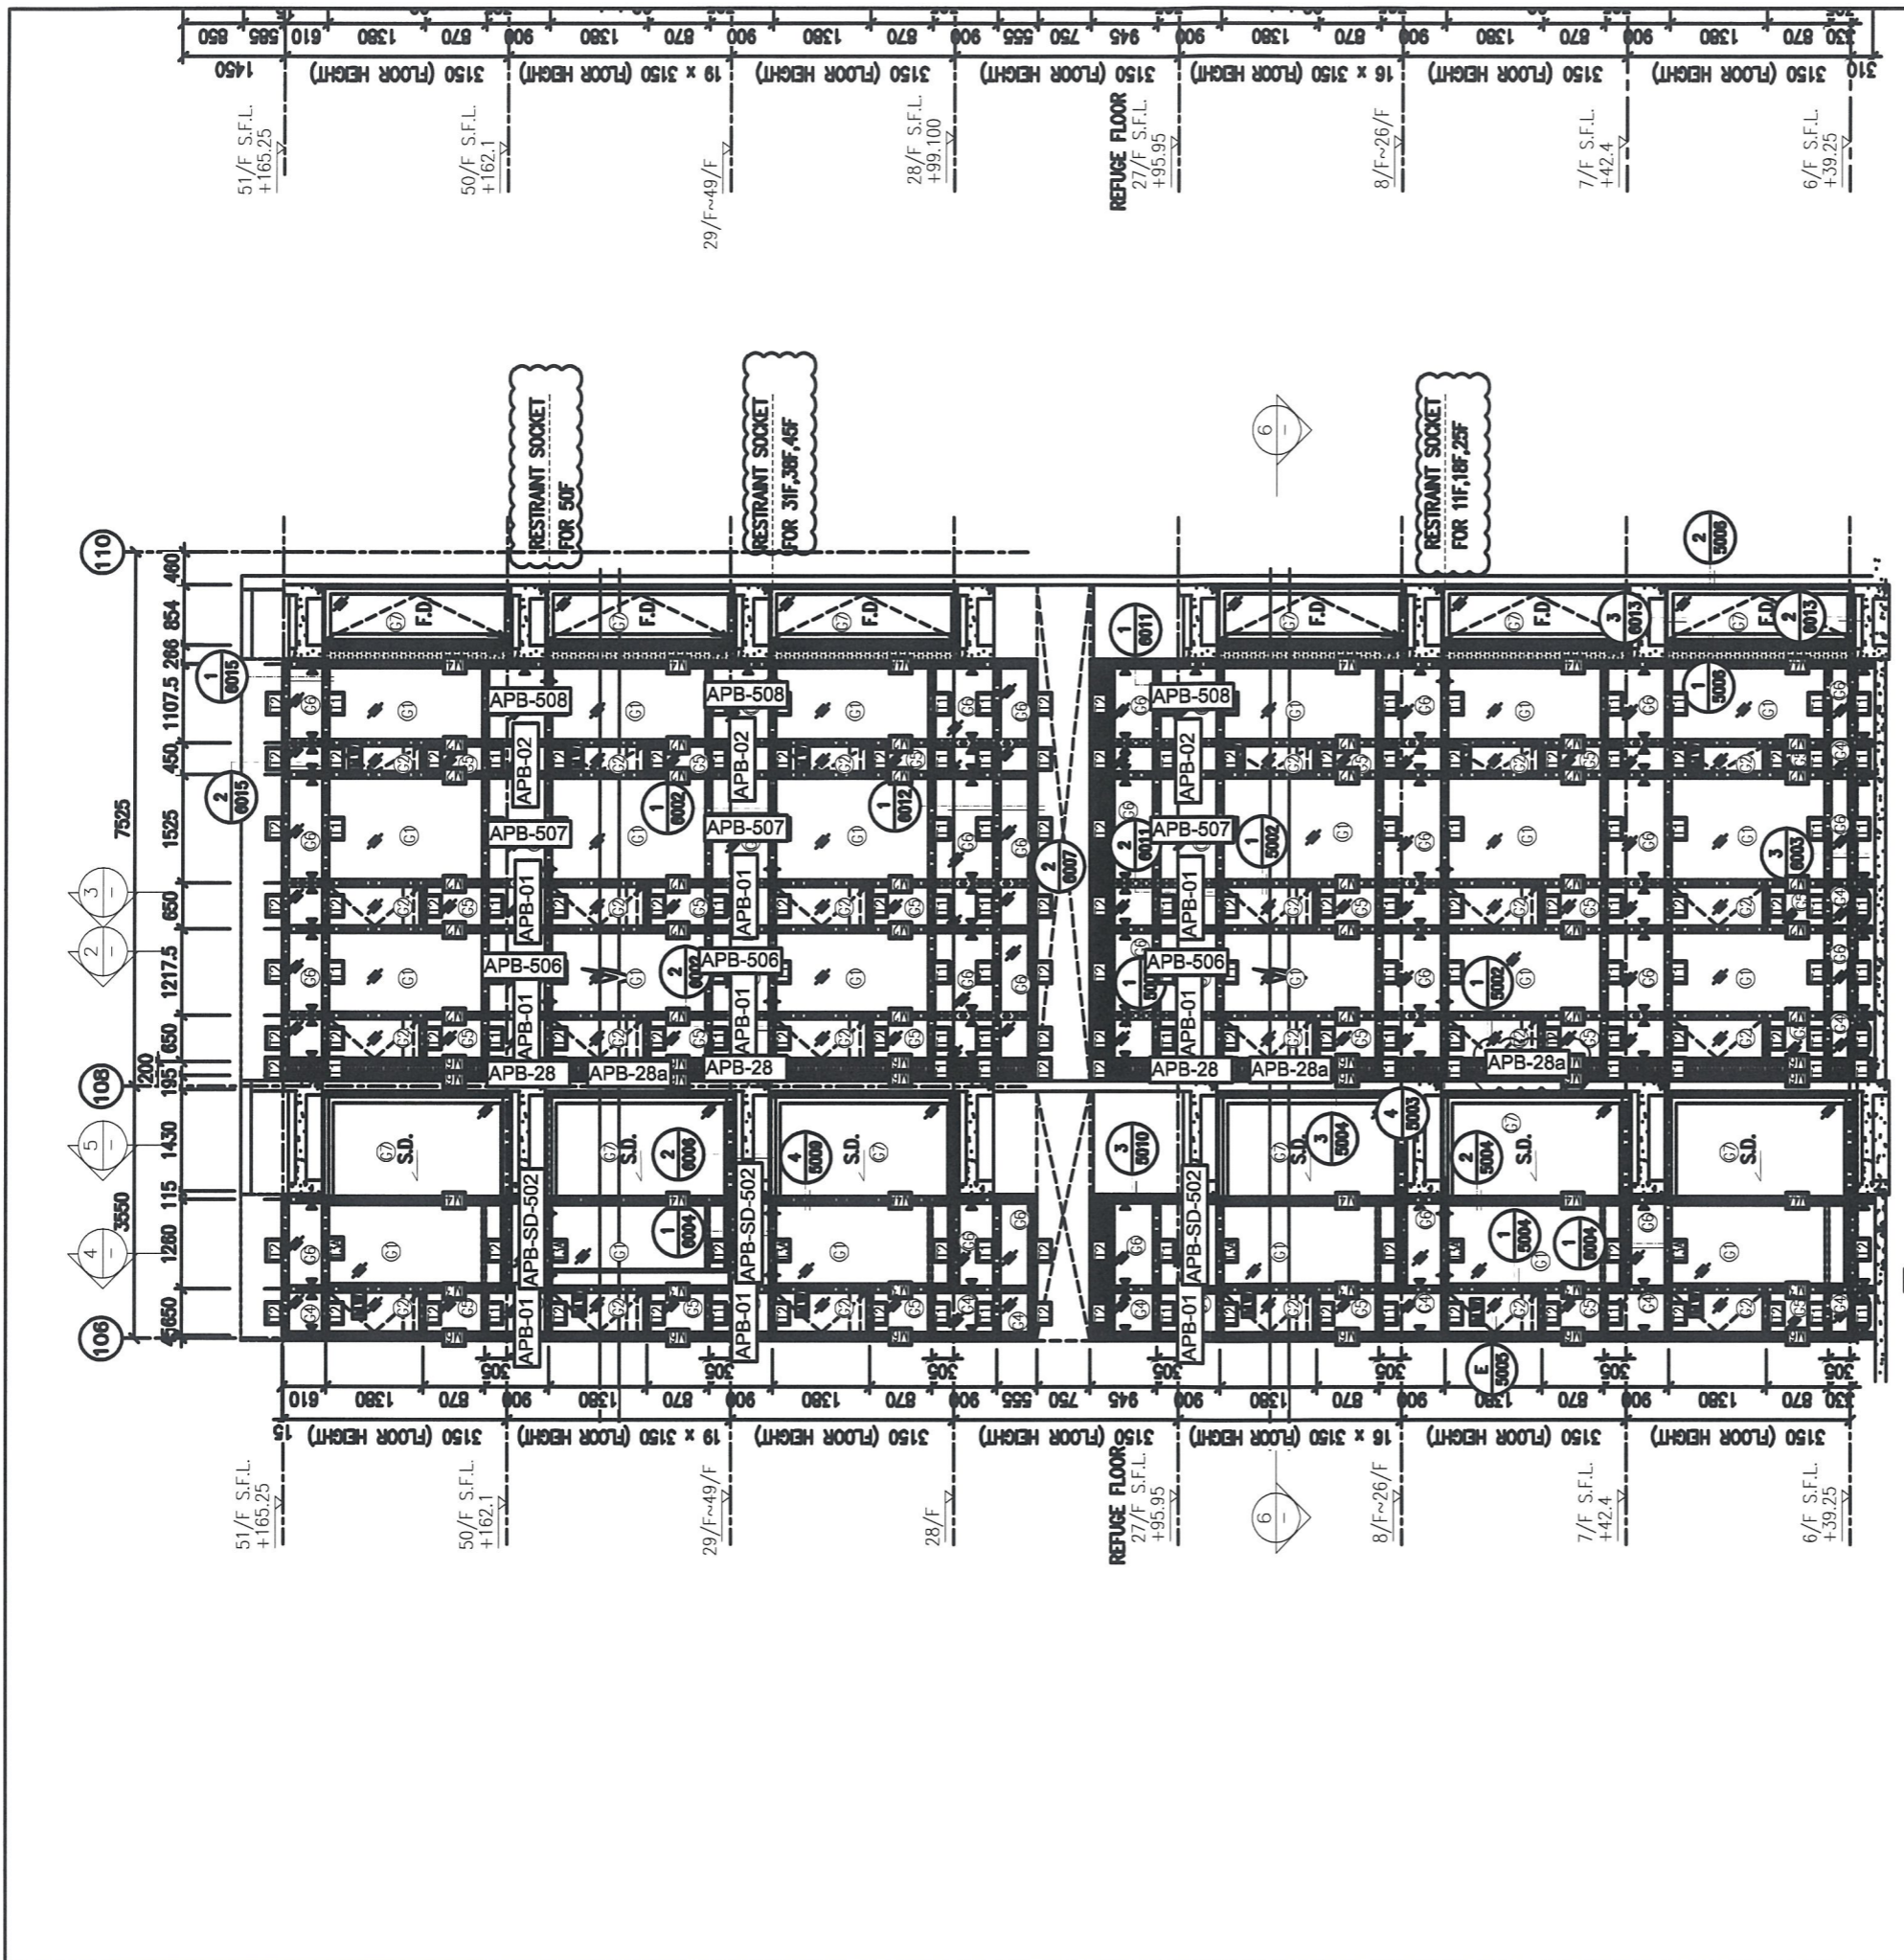




2 TYPICAL SECTION FOR CURTAIN WALL

1 PART ELEVATION FOR CURTAIN WALL

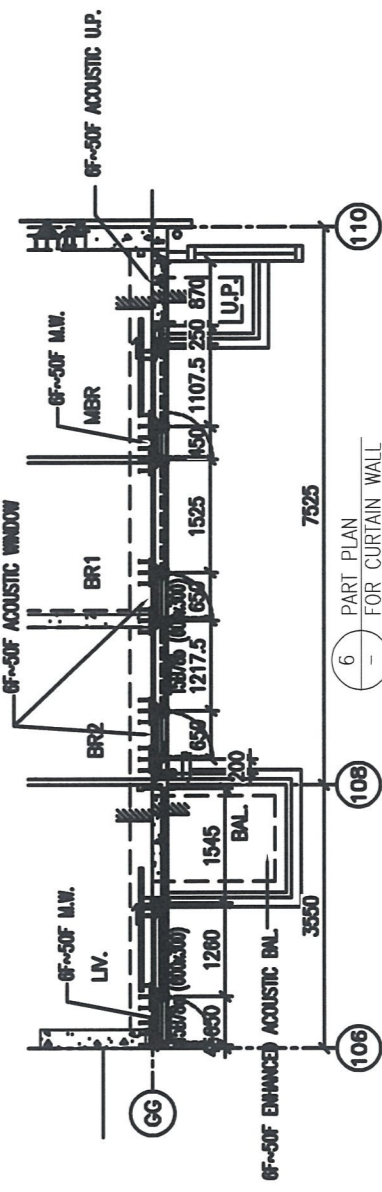


圖號: 837-CW-2503

6 PART PLAN FOR CURTAIN WALL

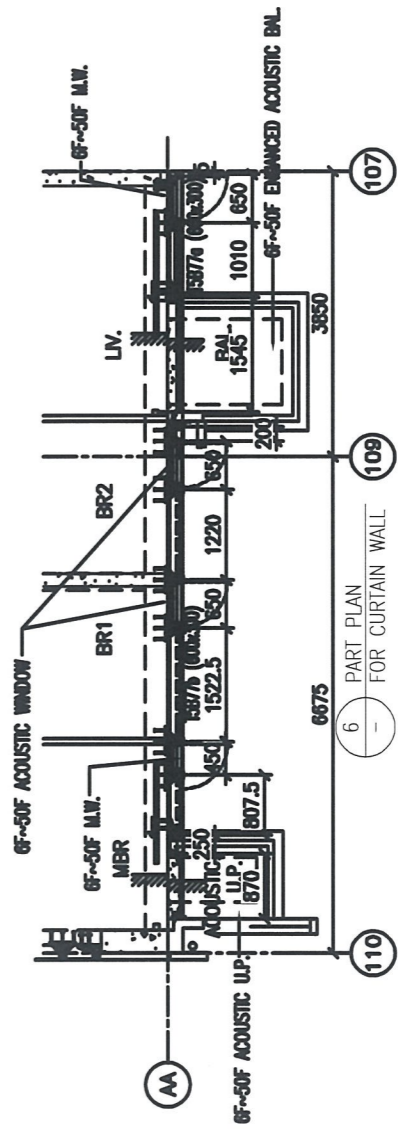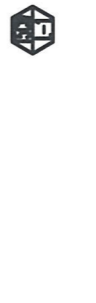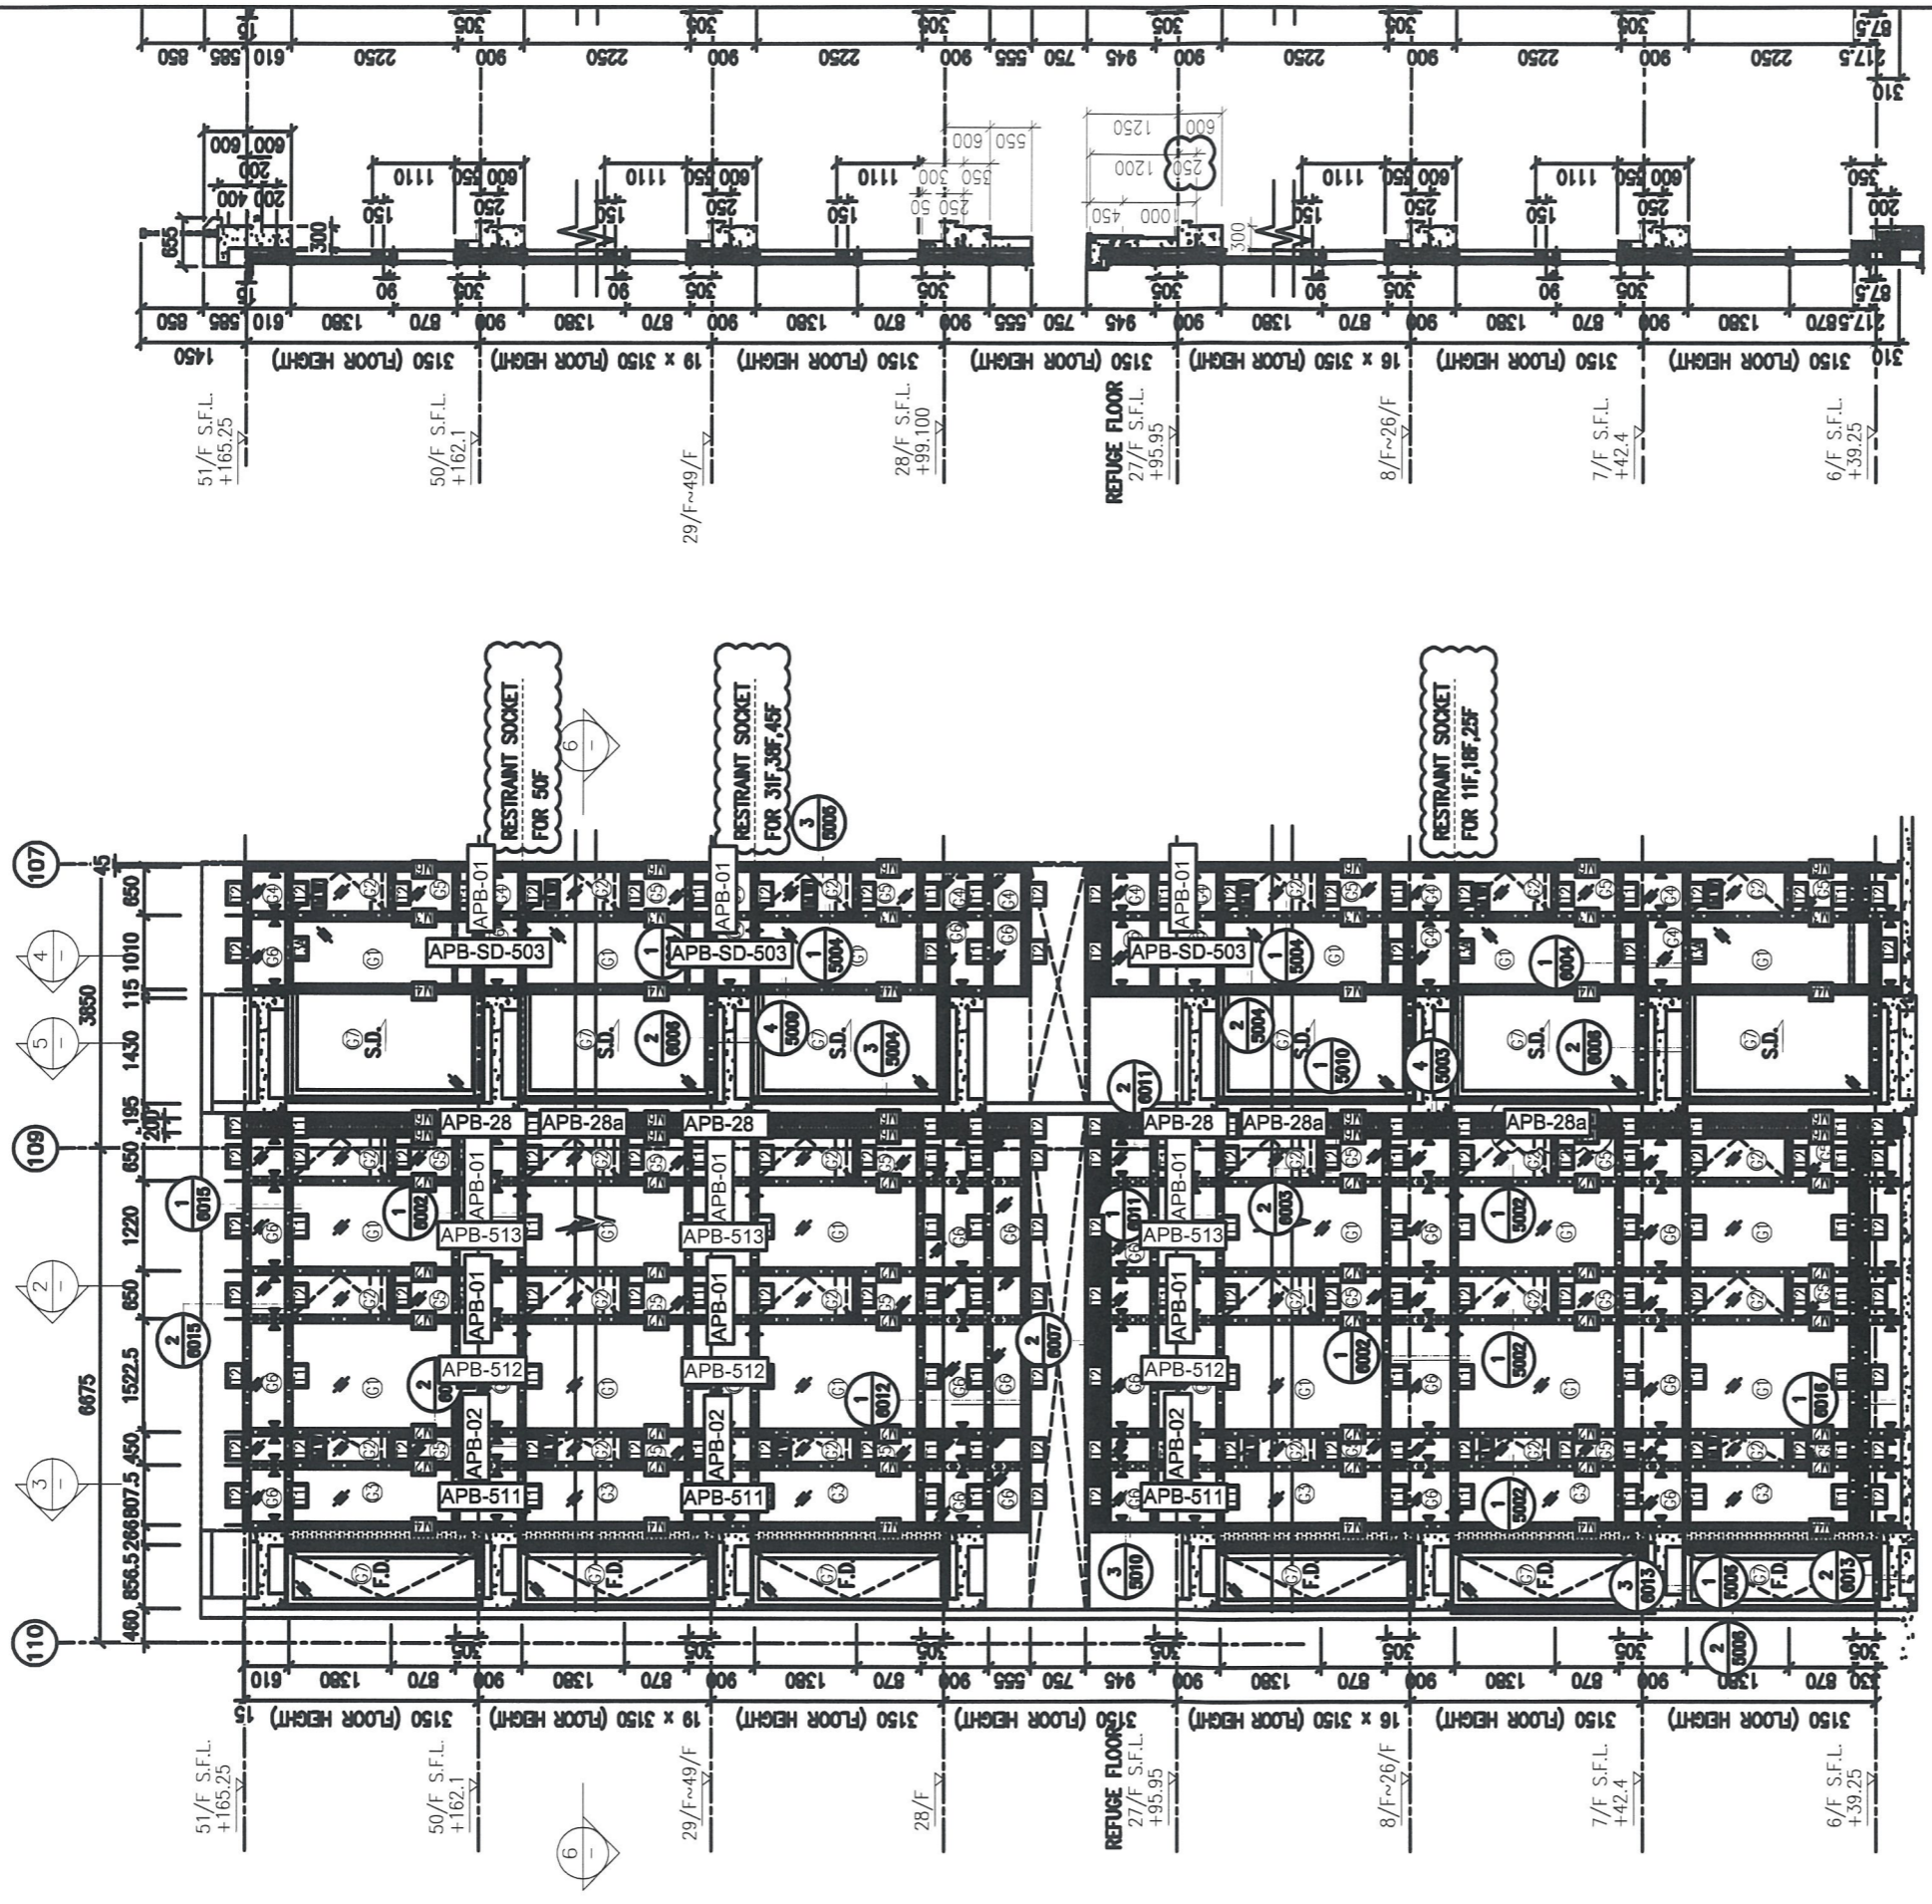

圖號: 837-CW-2505

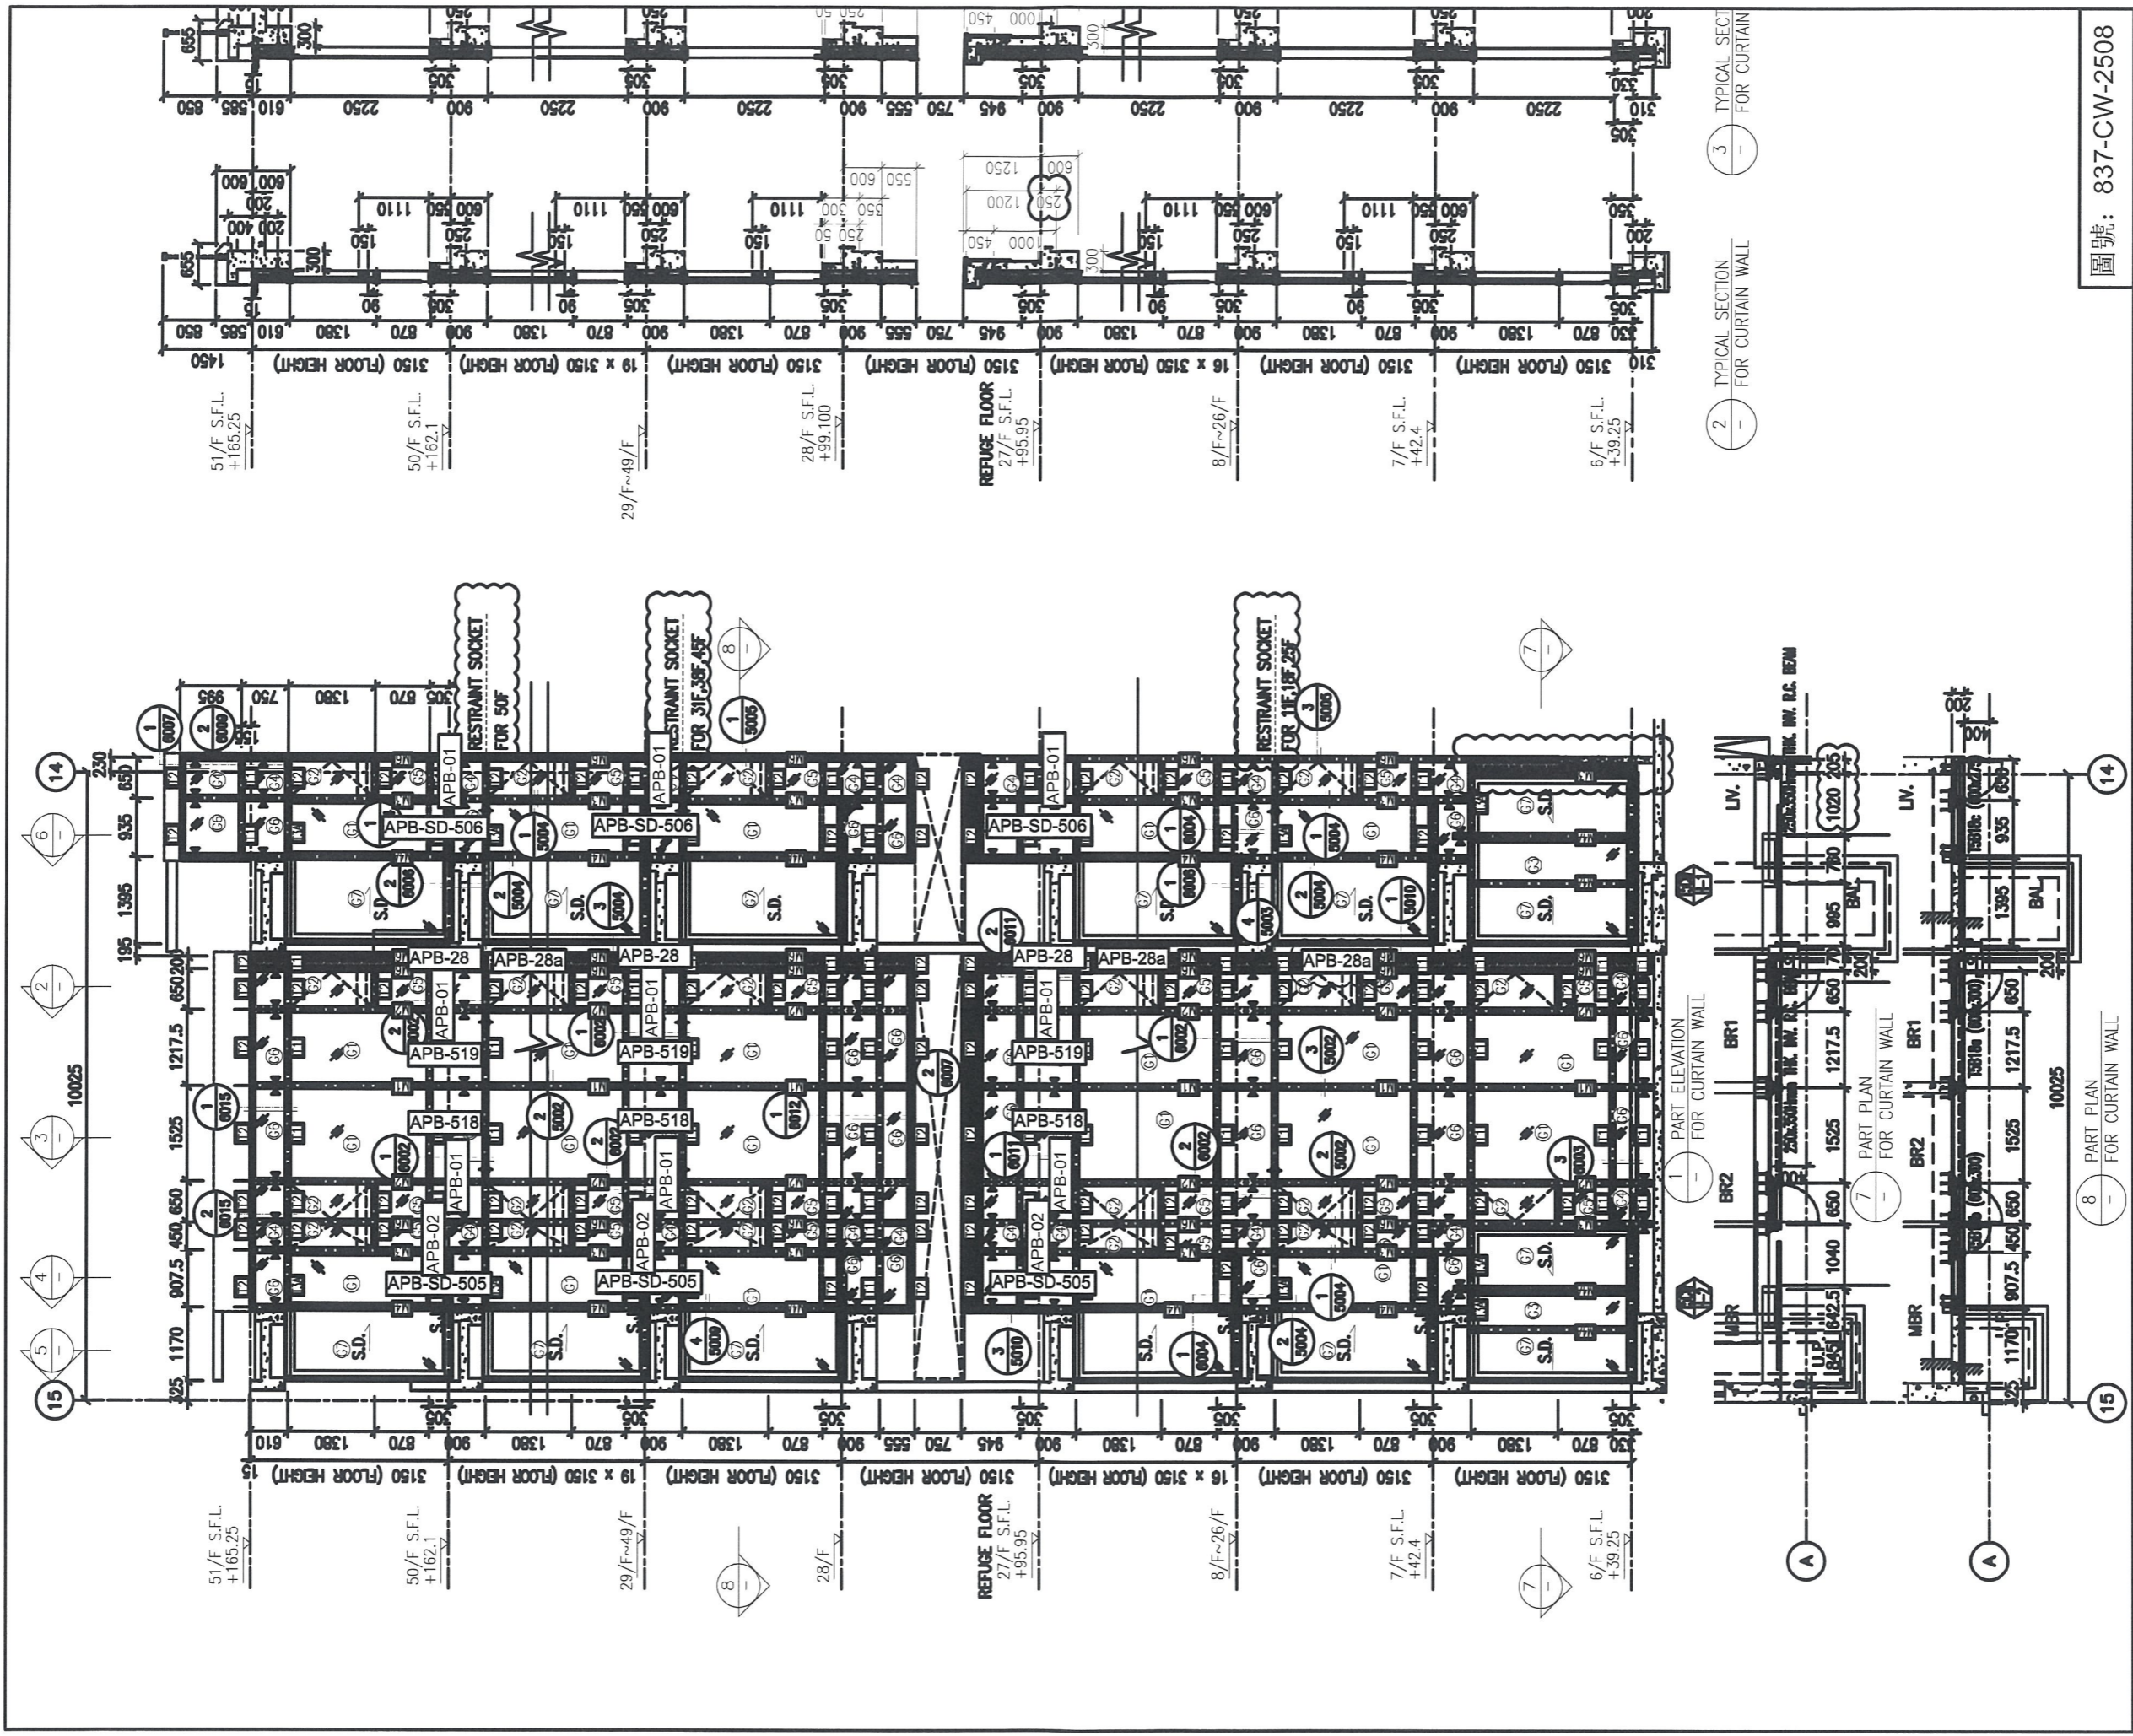

圖號: 837-CW-2508

