



工程指示 / 要求簡箋(E.I.)

工程指示編號：EI / 0260 / 19

修改版次：B

工程編號：J - 837

工程名稱：觀塘裕民坊

工程項目：幕牆 室外企身收口鋁板(樣板層 7-9/F)(T1-T5)

收件人：生統/ 永林

發件人：Eric Liu

日期：19/03/2019

要求提供 / 確認 事項：

- | | | |
|------------------------------------|-------------------------------------|-------------------------------|
| <input type="checkbox"/> 初步鋁料 B.M. | <input type="checkbox"/> 加工拆圖，然後生產 | <input type="checkbox"/> 尺寸表 |
| <input type="checkbox"/> 正式鋁料 B.M. | <input type="checkbox"/> 技術上資料 / 指示 | <input type="checkbox"/> 報價 |
| <input type="checkbox"/> 配件 B.M. | <input type="checkbox"/> 樣辦或貨品說明書 | <input type="checkbox"/> 分判合約 |
| <input type="checkbox"/> 其他：_____ | | |

內容：

請按加工圖生產企身收口鋁板，送地盤安裝

B版: 1) 部份因前版只乘4，數量有欠漏，需補回

2) 新增收口款式，因前版只用 T2 座款收口乘四，其他座部份收口款有欠

3) 提供所有位置圖，請以此為準

4) 請留意，EI0260 原版的加工圖也要生產(不同款式)

*(APB-H01, H01R, H01a, H01aR)
(APB-H02, H02R, H02a, H02aR)*

謝謝！

請在 2019/ 3 / 25 前完成上列要求。

附： 12 頁 B.M.，5 頁圖登，17 頁加工圖，50 頁位置圖

以上項目為：

- 原合約工程包 原合約工程加 / 減賬 新工程報價

原因：-

分發東莞各部門：

- () 生產技術總監 連附件 技術部 連附件 *永林* () 生產部 連附件 () 機械設計部 連附件
 () 採購部 連附件 生產統籌部 連附件 *楊*
 () 質檢部 連附件 () 會計部 連附件 () 報關組 連附件 () 其他 楊榮輝 連附件

分發其他分判：

- () 王禮秋 連附件

分發香港各部門：

- () 行政部 連附件 () 會計部 連附件 () 統籌部 連附件 工程地盤科文 連附件 *楊*
 () 採購部 連附件 () QS 部 連附件 () 維修部 連附件 () 其他 _____ 連附件

傳遞編號：

HK0647 / 19

發件人簽署：

項目經理簽署：

(Handwritten signatures)

		工程號: J-837	計算: 鞠章芳	日期:	2019.3.9		送呈:	胡哥						
		地盤名稱: 觀塘裕民坊	核對: 謝永林	日期:			副本:							
地盤用鋁板B.M.表		項目類別: 幕牆	批准:	日期:										
BM編號: 837-CW-MO1-S-BP06		修改版次: B	A/C Code:	總V.F.:	341.834		總重量:	2910.507		此圖依據BI/95361版 資料計算				
序號	修改內容	鋁板圖號	鋁板名稱	顏色	實用	後備	總數	總重量	單件展開面積	總展開面積	單件V.F. 總V.F.		使用位置	樓層
											平方米			
1		APB-H03	3mm厚鋁板	UCT803649 FXL-3	3	0	3	3.59	0.147	0.44	0.124	0.372	T1CW-H-1	7F-9F
2		APB-H03	3mm厚鋁板	UCT803649 FXL-3	3	0	3	3.59	0.147	0.44	0.124	0.372	T1CW-G-2	7F-9F
3		APB-H03	3mm厚鋁板	UCT803649 FXL-3	6	0	6	7.17	0.147	0.88	0.124	0.743	T1CW-A-1	7F-9F
4		APB-H03	3mm厚鋁板	UCT803649 FXL-3	3	0	3	3.59	0.147	0.44	0.124	0.372	T1CW-B-3	7F-9F
5	已出	APB-H03	3mm厚鋁板	UCT803649 FXL-3	3	0	3	3.59	0.147	0.44	0.124	0.372	T2CW-B-1	7F-9F
6	已出	APB-H03	3mm厚鋁板	UCT803649 FXL-3	3	0	3	3.59	0.147	0.44	0.124	0.372	T2CW-A-2	7F-9F
7	已出	APB-H03	3mm厚鋁板	UCT803649 FXL-3	3	0	3	3.59	0.147	0.44	0.124	0.372	T2CW-M-3	7F-9F
8	已出	APB-H03	3mm厚鋁板	UCT803649 FXL-3	3	0	3	3.59	0.147	0.44	0.124	0.372	T2CW-H-2	7F-9F
9		APB-H03	3mm厚鋁板	UCT803649 FXL-3	3	0	3	3.59	0.147	0.44	0.124	0.372	T3CW-B-1	7F-9F
10		APB-H03	3mm厚鋁板	UCT803649 FXL-3	3	0	3	3.59	0.147	0.44	0.124	0.372	T3CW-A-2	7F-9F
11		APB-H03	3mm厚鋁板	UCT803649 FXL-3	3	0	3	3.59	0.147	0.44	0.124	0.372	T3CW-F-2	7F-9F
12		APB-H03	3mm厚鋁板	UCT803649 FXL-3	3	0	3	3.59	0.147	0.44	0.124	0.372	T5CW-A-2	7F-9F
13		APB-H03	3mm厚鋁板	UCT803649 FXL-3	3	0	3	3.59	0.147	0.44	0.124	0.372	T5CW-A-1	7F-9F
14		APB-H03	3mm厚鋁板	UCT803649 FXL-3	3	0	3	3.59	0.147	0.44	0.124	0.372	T5CW-M-1	7F-9F
15		APB-H03	3mm厚鋁板	UCT803649 FXL-3	3	0	3	3.59	0.147	0.44	0.124	0.372	T5CW-L-2	7F-9F
16		APB-H03	3mm厚鋁板	UCT803649 FXL-3	3	0	3	3.59	0.147	0.44	0.124	0.372	T5CW-H-3	7F-9F
17		APB-H03a	3mm厚鋁板	UCT803649 FXL-3	3	0	3	9.05	0.371	1.11	0.313	0.939	T1CW-H-1	7F-9F
18		APB-H03a	3mm厚鋁板	UCT803649 FXL-3	3	0	3	9.05	0.371	1.11	0.313	0.939	T1CW-G-2	7F-9F
19		APB-H03a	3mm厚鋁板	UCT803649 FXL-3	6	0	6	18.11	0.371	2.23	0.313	1.877	T1CW-A-1	7F-9F
20		APB-H03a	3mm厚鋁板	UCT803649 FXL-3	3	0	3	9.05	0.371	1.11	0.313	0.939	T1CW-B-3	7F-9F
21	已出	APB-H03a	3mm厚鋁板	UCT803649 FXL-3	3	0	3	9.05	0.371	1.11	0.313	0.939	T2CW-B-1	7F-9F
22	已出	APB-H03a	3mm厚鋁板	UCT803649 FXL-3	3	0	3	9.05	0.371	1.11	0.313	0.939	T2CW-A-2	7F-9F
23	已出	APB-H03a	3mm厚鋁板	UCT803649 FXL-3	3	0	3	9.05	0.371	1.11	0.313	0.939	T2CW-M-3	7F-9F

		工程號: J-837	計算: 鞠章芳	日期:	2019.3.9				送呈:	胡哥					
		地盤名稱: 觀塘裕民坊	核對: 謝永林	日期:					副本:						
地盤用鋁板B.M.表		項目類別: 幕牆	批准:	日期:											
BM編號: 837-CW-M01-S-BP06		修改版次: B	A/C Code:	總V.F.:	341.834		總重量:	2910.507		此BM依據EI/95361版 資料計算					
序號	修改內容	鋁板圖號	鋁板名稱	顏色	實用	後備	總數	總重量	單件展開面積	總展開面積	單件V.F.		總V.F.	使用位置	樓層
											平方米				
24	已出	APB-H03a	3mm厚鋁板	UCT803649 FXL-3	3	0	3	9.05	0.371	1.11	0.313	0.939	T2CW-H-2	7F-9F	
25		APB-H03a	3mm厚鋁板	UCT803649 FXL-3	3	0	3	9.05	0.371	1.11	0.313	0.939	T3CW-B-1	7F-9F	
26		APB-H03a	3mm厚鋁板	UCT803649 FXL-3	3	0	3	9.05	0.371	1.11	0.313	0.939	T3CW-A-2	7F-9F	
27		APB-H03a	3mm厚鋁板	UCT803649 FXL-3	3	0	3	9.05	0.371	1.11	0.313	0.939	T3CW-F-2	7F-9F	
28		APB-H03a	3mm厚鋁板	UCT803649 FXL-3	3	0	3	9.05	0.371	1.11	0.313	0.939	T5CW-A-2	7F-9F	
29		APB-H03a	3mm厚鋁板	UCT803649 FXL-3	3	0	3	9.05	0.371	1.11	0.313	0.939	T5CW-A-1	7F-9F	
30		APB-H03a	3mm厚鋁板	UCT803649 FXL-3	3	0	3	9.05	0.371	1.11	0.313	0.939	T5CW-M-1	7F-9F	
31		APB-H03a	3mm厚鋁板	UCT803649 FXL-3	3	0	3	9.05	0.371	1.11	0.313	0.939	T5CW-L-2	7F-9F	
32		APB-H03a	3mm厚鋁板	UCT803649 FXL-3	3	0	3	9.05	0.371	1.11	0.313	0.939	T5CW-H-3	7F-9F	
33		APB-H04	3mm厚鋁板	UCT803649 FXL-3	3	0	3	11.89	0.487	1.46	0.453	1.359	T1CW-A-3	7F-9F	
34		APB-H04	3mm厚鋁板	UCT803649 FXL-3	3	0	3	11.89	0.487	1.46	0.453	1.359	T1CW-C-1	7F-9F	
35		APB-H04	3mm厚鋁板	UCT803649 FXL-3	3	0	3	11.89	0.487	1.46	0.453	1.359	T1CW-M-2	7F-9F	
36		APB-H04	3mm厚鋁板	UCT803649 FXL-3	3	0	3	11.89	0.487	1.46	0.453	1.359	T1CW-K-2	7F-9F	
37		APB-H04	3mm厚鋁板	UCT803649 FXL-3	3	0	3	11.89	0.487	1.46	0.453	1.359	T1CW-H-2	7F-9F	
38	已出	APB-H04	3mm厚鋁板	UCT803649 FXL-3	3	0	3	11.89	0.487	1.46	0.453	1.359	T2CW-F-2	7F-9F	
39	已出	APB-H04	3mm厚鋁板	UCT803649 FXL-3	3	0	3	11.89	0.487	1.46	0.453	1.359	T2CW-D-1	7F-9F	
40	已出	APB-H04	3mm厚鋁板	UCT803649 FXL-3	3	0	3	11.89	0.487	1.46	0.453	1.359	T2CW-B-2	7F-9F	
41	已出	APB-H04	3mm厚鋁板	UCT803649 FXL-3	3	0	3	11.89	0.487	1.46	0.453	1.359	T2CW-K-2	7F-9F	
42		APB-H04	3mm厚鋁板	UCT803649 FXL-3	3	0	3	11.89	0.487	1.46	0.453	1.359	T3CW-M-2	7F-9F	
43		APB-H04	3mm厚鋁板	UCT803649 FXL-3	3	0	3	11.89	0.487	1.46	0.453	1.359	T3CW-K-2	7F-9F	
44		APB-H04	3mm厚鋁板	UCT803649 FXL-3	3	0	3	11.89	0.487	1.46	0.453	1.359	T3CW-B-2	7F-9F	
45		APB-H04	3mm厚鋁板	UCT803649 FXL-3	3	0	3	11.89	0.487	1.46	0.453	1.359	T5CW-M-2	7F-9F	
46		APB-H04	3mm厚鋁板	UCT803649 FXL-3	3	0	3	11.89	0.487	1.46	0.453	1.359	T5CW-B-2	7F-9F	

 美特鋁質 有限公司 MIDI Aluminium Fabricator Ltd.		工程號: J-837	計算: 鞠章芳	日期:	2019.3.9		送呈:	胡哥						
		地盤名稱: 觀塘裕民坊	核對: 謝永林	日期:			副本:							
地盤用鋁板B.M.表		項目類別: 幕牆	批准:	日期:										
BM編號: 837-CW-M01-S-BP06		修改版次: B	A/C Code:	總V.F.:	341.834		總重量:	2910.507		此圖依據EI/95361版 資料計算				
序號	修改內容	鋁板圖號	鋁板名稱	顏色	實用	後備	總數	總重量	單件展開面積	總展開面積	總V.F.		使用位置	樓層
											單件V.F.	總V.F.		
												平方米		
47		APB-H04	3mm厚鋁板	UCT803649 FXL-3	3	0	3	11.89	0.487	1.46	0.453	1.359	T5CW-E-2	7F-9F
48		APB-H04	3mm厚鋁板	UCT803649 FXL-3	3	0	3	11.89	0.487	1.46	0.453	1.359	T5CW-C-1	7F-9F
49		APB-H04a	3mm厚鋁板	UCT803649 FXL-3	3	0	3	30.03	1.231	3.69	1.144	3.433	T1CW-A-3	7F-9F
50		APB-H04a	3mm厚鋁板	UCT803649 FXL-3	3	0	3	30.03	1.231	3.69	1.144	3.433	T1CW-C-1	7F-9F
51		APB-H04a	3mm厚鋁板	UCT803649 FXL-3	3	0	3	30.03	1.231	3.69	1.144	3.433	T1CW-M-2	7F-9F
52		APB-H04a	3mm厚鋁板	UCT803649 FXL-3	3	0	3	30.03	1.231	3.69	1.144	3.433	T1CW-K-2	7F-9F
53		APB-H04a	3mm厚鋁板	UCT803649 FXL-3	3	0	3	30.03	1.231	3.69	1.144	3.433	T1CW-H-2	7F-9F
54	已出	APB-H04a	3mm厚鋁板	UCT803649 FXL-3	3	0	3	30.03	1.231	3.69	1.144	3.433	T2CW-F-2	7F-9F
55	已出	APB-H04a	3mm厚鋁板	UCT803649 FXL-3	3	0	3	30.03	1.231	3.69	1.144	3.433	T2CW-D-1	7F-9F
56	已出	APB-H04a	3mm厚鋁板	UCT803649 FXL-3	3	0	3	30.03	1.231	3.69	1.144	3.433	T2CW-B-2	7F-9F
57	已出	APB-H04a	3mm厚鋁板	UCT803649 FXL-3	3	0	3	30.03	1.231	3.69	1.144	3.433	T2CW-K-2	7F-9F
58		APB-H04a	3mm厚鋁板	UCT803649 FXL-3	3	0	3	30.03	1.231	3.69	1.144	3.433	T3CW-M-2	7F-9F
59		APB-H04a	3mm厚鋁板	UCT803649 FXL-3	3	0	3	30.03	1.231	3.69	1.144	3.433	T3CW-K-2	7F-9F
60		APB-H04a	3mm厚鋁板	UCT803649 FXL-3	3	0	3	30.03	1.231	3.69	1.144	3.433	T3CW-B-2	7F-9F
61		APB-H04a	3mm厚鋁板	UCT803649 FXL-3	3	0	3	30.03	1.231	3.69	1.144	3.433	T5CW-M-2	7F-9F
62		APB-H04a	3mm厚鋁板	UCT803649 FXL-3	3	0	3	30.03	1.231	3.69	1.144	3.433	T5CW-B-2	7F-9F
63		APB-H04a	3mm厚鋁板	UCT803649 FXL-3	3	0	3	30.03	1.231	3.69	1.144	3.433	T5CW-E-2	7F-9F
64		APB-H04a	3mm厚鋁板	UCT803649 FXL-3	3	0	3	30.03	1.231	3.69	1.144	3.433	T5CW-C-1	7F-9F
65		APB-H05	3mm厚鋁板	UCT803649 FXL-3	3	0	3	13.13	0.539	1.62	0.514	1.541	T1CW-F-2	7F-9F
66	已出	APB-H05	3mm厚鋁板	UCT803649 FXL-3	3	0	3	13.13	0.539	1.62	0.514	1.541	T2CW-N-2	7F-9F
67		APB-H05a	3mm厚鋁板	UCT803649 FXL-3	3	0	3	33.17	1.360	4.08	1.297	3.892	T1CW-F-2	7F-9F
68	已出	APB-H05a	3mm厚鋁板	UCT803649 FXL-3	3	0	3	33.17	1.360	4.08	1.297	3.892	T2CW-N-2	7F-9F
69		APB-H06	3mm厚鋁板	UCT803649 FXL-3	3	0	3	9.00	0.369	1.11	0.344	1.033	T1CW-E-2	7F-9F
70	已出	APB-H06	3mm厚鋁板	UCT803649 FXL-3	3	0	3	9.00	0.369	1.11	0.344	1.033	T2CW-M-3	7F-9F

		工程號: J-837	計算: 鞠章芳	日期: 2019.3.9				送呈: 胡哥						
		地盤名稱: 觀塘裕民坊	核對: 謝永林	日期:				副本:						
地盤用鋁板B.M.表		項目類別: 幕牆	批准:	日期:										
BM編號: 837-CW-M01-S-BP06		修改版次: B	A/C Code:	總V.F.: 341.834	總重量: 2910.507	此BM依據EI/95361版 資料計算								
序號	修改內容	鋁板圖號	鋁板名稱	顏色	實用	後備	總數	總重量	單件展開面積	總展開面積	單件V.F. 總V.F.		使用位置	樓層
											平方米			
71		APB-H06	3mm厚鋁板	UCT803649 FXL-3	3	0	3	9.00	0.369	1.11	0.344	1.033	T3CW-F-2	7F-9F
72		APB-H06a	3mm厚鋁板	UCT803649 FXL-3	3	0	3	22.73	0.932	2.80	0.869	2.608	T1CW-E-2	7F-9F
73	已出	APB-H06a	3mm厚鋁板	UCT803649 FXL-3	3	0	3	22.73	0.932	2.80	0.869	2.608	T2CW-M-3	7F-9F
74		APB-H06a	3mm厚鋁板	UCT803649 FXL-3	3	0	3	22.73	0.932	2.80	0.869	2.608	T3CW-F-2	7F-9F
75		APB-H07	3mm厚鋁板	UCT803649 FXL-3	3	0	3	1.81	0.074	0.22	0.059	0.178	T1CW-D-1	7F-9F
76		APB-H07	3mm厚鋁板	UCT803649 FXL-3	3	0	3	1.81	0.074	0.22	0.059	0.178	T1CW-A-3	7F-9F
77		APB-H07	3mm厚鋁板	UCT803649 FXL-3	3	0	3	1.81	0.074	0.22	0.059	0.178	T1CW-A-2	7F-9F
78		APB-H07	3mm厚鋁板	UCT803649 FXL-3	6	0	6	3.62	0.074	0.45	0.059	0.355	T1CW-C-1	7F-9F
79		APB-H07	3mm厚鋁板	UCT803649 FXL-3	3	0	3	1.81	0.074	0.22	0.059	0.178	T1CW-M-2	7F-9F
80		APB-H07	3mm厚鋁板	UCT803649 FXL-3	3	0	3	1.81	0.074	0.22	0.059	0.178	T1CW-M-1	7F-9F
81		APB-H07	3mm厚鋁板	UCT803649 FXL-3	3	0	3	1.81	0.074	0.22	0.059	0.178	T1CW-K-2	7F-9F
82		APB-H07	3mm厚鋁板	UCT803649 FXL-3	6	0	6	3.62	0.074	0.45	0.059	0.355	T1CW-H-2	7F-9F
83	已出	APB-H07	3mm厚鋁板	UCT803649 FXL-3	3	0	3	1.81	0.074	0.22	0.059	0.178	T2CW-H-1	7F-9F
84	已出	APB-H07	3mm厚鋁板	UCT803649 FXL-3	3	0	3	1.81	0.074	0.22	0.059	0.178	T2CW-F-2	7F-9F
85	已出	APB-H07	3mm厚鋁板	UCT803649 FXL-3	3	0	3	1.81	0.074	0.22	0.059	0.178	T2CW-F-1	7F-9F
86	已出	APB-H07	3mm厚鋁板	UCT803649 FXL-3	3	0	3	1.81	0.074	0.22	0.059	0.178	T2CW-D-1	7F-9F
87	已出	APB-H07	3mm厚鋁板	UCT803649 FXL-3	6	0	6	3.62	0.074	0.45	0.059	0.355	T2CW-B-2	7F-9F
88	已出	APB-H07	3mm厚鋁板	UCT803649 FXL-3	3	0	3	1.81	0.074	0.22	0.059	0.178	T2CW-L-2	7F-9F
89	已出	APB-H07	3mm厚鋁板	UCT803649 FXL-3	3	0	3	1.81	0.074	0.22	0.059	0.178	T2CW-K-1	7F-9F
90		APB-H07	3mm厚鋁板	UCT803649 FXL-3	3	0	3	1.81	0.074	0.22	0.059	0.178	T3CW-F-1	7F-9F
91		APB-H07	3mm厚鋁板	UCT803649 FXL-3	3	0	3	1.81	0.074	0.22	0.059	0.178	T3CW-M-2	7F-9F
92		APB-H07	3mm厚鋁板	UCT803649 FXL-3	3	0	3	1.81	0.074	0.22	0.059	0.178	T3CW-K-2	7F-9F
93		APB-H07	3mm厚鋁板	UCT803649 FXL-3	3	0	3	1.81	0.074	0.22	0.059	0.178	T3CW-K-1	7F-9F
94		APB-H07	3mm厚鋁板	UCT803649 FXL-3	3	0	3	1.81	0.074	0.22	0.059	0.178	T3CW-J-2	7F-9F
95		APB-H07	3mm厚鋁板	UCT803649 FXL-3	3	0	3	1.81	0.074	0.22	0.059	0.178	T3CW-J-1	7F-9F

 美特鋁質 有限公司 MIDI Aluminium Fabricator Ltd.		工程號: J-837	計算: 鞠章芳	日期:	2019.3.9				送呈:	胡哥					
		地盤名稱: 觀塘裕民坊	核對: 謝永林	日期:					副本:						
地盤用鋁板B.M.表		項目類別: 幕牆	批准:	日期:											
BM編號: 837-CW-MO1-S-BP06		修改版次: B	A/C Code:	總V.F.:	341.834		總重量:	2910.507		此BM依據EI/9536I版 資料計算					
序號	修改內容	鋁板圖號	鋁板名稱	顏色	實用	後備	總數	總重量	單件展開面積	總展開面積	單件V.F.		總V.F.	使用位置	樓層
											平方米				
96		APB-H07	3mm厚鋁板	UCT803649 FXL-3	3	0	3	1.81	0.074	0.22	0.059	0.178	T3CWH-2	7F-9F	
97		APB-H07	3mm厚鋁板	UCT803649 FXL-3	3	0	3	1.81	0.074	0.22	0.059	0.178	T3CW-H-1	7F-9F	
98		APB-H07	3mm厚鋁板	UCT803649 FXL-3	6	0	6	3.62	0.074	0.45	0.059	0.355	T3CW-B-2	7F-9F	
99		APB-H07	3mm厚鋁板	UCT803649 FXL-3	3	0	3	1.81	0.074	0.22	0.059	0.178	T3CW-D-1	7F-9F	
100		APB-H07	3mm厚鋁板	UCT803649 FXL-3	3	0	3	1.81	0.074	0.22	0.059	0.178	T3CW-G-1	7F-9F	
101		APB-H07	3mm厚鋁板	UCT803649 FXL-3	3	0	3	1.81	0.074	0.22	0.059	0.178	T5CW-M-2	7F-9F	
102		APB-H07	3mm厚鋁板	UCT803649 FXL-3	3	0	3	1.81	0.074	0.22	0.059	0.178	T5CW-G-2	7F-9F	
103		APB-H07	3mm厚鋁板	UCT803649 FXL-3	3	0	3	1.81	0.074	0.22	0.059	0.178	T5CW-G-1	7F-9F	
104		APB-H07	3mm厚鋁板	UCT803649 FXL-3	3	0	3	1.81	0.074	0.22	0.059	0.178	T5CW-E-2	7F-9F	
105		APB-H07	3mm厚鋁板	UCT803649 FXL-3	3	0	3	1.81	0.074	0.22	0.059	0.178	T5CW-E-1	7F-9F	
106		APB-H07	3mm厚鋁板	UCT803649 FXL-3	6	0	6	3.62	0.074	0.45	0.059	0.355	T5CW-C-1	7F-9F	
107	新增	APB-H08	3mm厚鋁板	UCT803649 FXL-3	3	0	3	1.61	0.066	0.20	0.053	0.158	T3CWM-1	7F-9F	
108	新增	APB-H08	3mm厚鋁板	UCT803649 FXL-3	3	0	3	1.61	0.066	0.20	0.053	0.158	T5CWM-2	7F-9F	
109	新增	APB-H08	3mm厚鋁板	UCT803649 FXL-3	6	0	6	3.22	0.066	0.40	0.053	0.316	T5CWJK-1	7F-9F	
110	新增	APB-H08	3mm厚鋁板	UCT803649 FXL-3	3	0	3	1.61	0.066	0.20	0.053	0.158	T5CWA-3	7F-9F	
111	新增	APB-H09	3mm厚鋁板	UCT803649 FXL-3	3	0	3	1.68	0.069	0.21	0.055	0.165	T1CWK-1	7F-9F	
112	新增	APB-H09a	3mm厚鋁板	UCT803649 FXL-3	3	0	3	9.07	0.372	1.12	0.297	0.891	T1CWK-1	7F-9F	
113	新增	APB-H14	3mm厚鋁板	UCT803649 FXL-3	3	0	3	14.62	0.599	1.80	0.564	1.691	T5CWJK-1	7F-9F	
114	新增	APB-H15	3mm厚鋁板	UCT803649 FXL-3	3	0	3	16.48	0.676	2.03	0.640	1.920	T5CWJK-1	7F-9F	
115	新增	APB-H16	3mm厚鋁板	UCT803649 FXL-3	3	0	3	17.73	0.727	2.18	0.691	2.073	T5CWM-2	7F-9F	
116	新增	APB-H16	3mm厚鋁板	UCT803649 FXL-3	3	0	3	17.73	0.727	2.18	0.691	2.073	T5CWA-3	7F-9F	
117	新增	APB-H18	3mm厚鋁板	UCT803649 FXL-3	3	0	3	20.84	0.854	2.56	0.819	2.456	T3CWM-1	7F-9F	
118	新增	APB-H19	3mm厚鋁板	UCT803649 FXL-3	3	0	3	7.36	0.302	0.91	0.239	0.717	T1CW-G-1	7F-9F	
118		APB-H03R	3mm厚鋁板	UCT803649 FXL-3	3	0	3	3.59	0.147	0.44	0.124	0.372	T1CW-H-1	7F-9F	
119		APB-H03R	3mm厚鋁板	UCT803649 FXL-3	3	0	3	3.59	0.147	0.44	0.124	0.372	T1CW-G-2	7F-9F	



工程號: J-837	計算: 鞠章芳	日期: 2019.3.9	送呈: 胡哥
地盤名稱: 觀塘裕民坊	核對: 謝永林	日期:	副本:
地盤用鋁板B.M.表	項目類別: 幕牆	批准:	日期:
BM編號: 837-CW-M01-S-BP06	修改版次: B	A/C Code:	總V.F.: 341.834
		總重量: 2910.507	此BM依據EI/9536I版 資料計算

序號	修改內容	鋁板圖號	鋁板名稱	顏色	實用	後備	總數	總重量	單件展開面積	總展開面積	單件V.F.		使用位置	樓層
											平方米			
120		APB-H03R	3mm厚鋁板	UCT803649 FXL-3	3	0	3	3.59	0.147	0.44	0.124	0.372	T1CW-E-2	7F-9F
121		APB-H03R	3mm厚鋁板	UCT803649 FXL-3	3	0	3	3.59	0.147	0.44	0.124	0.372	T1CW-A-1	7F-9F
122		APB-H03R	3mm厚鋁板	UCT803649 FXL-3	3	0	3	3.59	0.147	0.44	0.124	0.372	T1CW-B-3	7F-9F
123	已出	APB-H03R	3mm厚鋁板	UCT803649 FXL-3	3	0	3	3.59	0.147	0.44	0.124	0.372	T2CW-B-1	7F-9F
124	已出	APB-H03R	3mm厚鋁板	UCT803649 FXL-3	3	0	3	3.59	0.147	0.44	0.124	0.372	T2CW-A-2	7F-9F
125	已出	APB-H03R	3mm厚鋁板	UCT803649 FXL-3	6	0	6	7.17	0.147	0.88	0.124	0.743	T2CW-M-3	7F-9F
126	已出	APB-H03R	3mm厚鋁板	UCT803649 FXL-3	3	0	3	3.59	0.147	0.44	0.124	0.372	T2CW-J-1	7F-9F
127	已出	APB-H03R	3mm厚鋁板	UCT803649 FXL-3	3	0	3	3.59	0.147	0.44	0.124	0.372	T2CW-H-2	7F-9F
128		APB-H03R	3mm厚鋁板	UCT803649 FXL-3	3	0	3	3.59	0.147	0.44	0.124	0.372	T3CW-B-1	7F-9F
129		APB-H03R	3mm厚鋁板	UCT803649 FXL-3	3	0	3	3.59	0.147	0.44	0.124	0.372	T3CW-A-2	7F-9F
130		APB-H03R	3mm厚鋁板	UCT803649 FXL-3	6	0	6	7.17	0.147	0.88	0.124	0.743	T3CW-F-2	7F-9F
131		APB-H03R	3mm厚鋁板	UCT803649 FXL-3	3	0	3	3.59	0.147	0.44	0.124	0.372	T5CW-A-2	7F-9F
132		APB-H03R	3mm厚鋁板	UCT803649 FXL-3	3	0	3	3.59	0.147	0.44	0.124	0.372	T5CW-M-1	7F-9F
133		APB-H03R	3mm厚鋁板	UCT803649 FXL-3	3	0	3	3.59	0.147	0.44	0.124	0.372	T5CWL-2	7F-9F
134		APB-H03R	3mm厚鋁板	UCT803649 FXL-3	3	0	3	3.59	0.147	0.44	0.124	0.372	T5CW-H-3	7F-9F
135		APB-H03aR	3mm厚鋁板	UCT803649 FXL-3	3	0	3	9.05	0.371	1.11	0.313	0.939	T1CW-H-1	7F-9F
136		APB-H03aR	3mm厚鋁板	UCT803649 FXL-3	3	0	3	9.05	0.371	1.11	0.313	0.939	T1CW-G-2	7F-9F
137		APB-H03aR	3mm厚鋁板	UCT803649 FXL-3	3	0	3	9.05	0.371	1.11	0.313	0.939	T1CW-E-2	7F-9F
138		APB-H03aR	3mm厚鋁板	UCT803649 FXL-3	3	0	3	9.05	0.371	1.11	0.313	0.939	T1CW-A-1	7F-9F
139		APB-H03aR	3mm厚鋁板	UCT803649 FXL-3	3	0	3	9.05	0.371	1.11	0.313	0.939	T1CW-B-3	7F-9F
140	已出	APB-H03aR	3mm厚鋁板	UCT803649 FXL-3	3	0	3	9.05	0.371	1.11	0.313	0.939	T2CW-B-1	7F-9F
141	已出	APB-H03aR	3mm厚鋁板	UCT803649 FXL-3	3	0	3	9.05	0.371	1.11	0.313	0.939	T2CW-A-2	7F-9F
142	已出	APB-H03aR	3mm厚鋁板	UCT803649 FXL-3	6	0	6	18.11	0.371	2.23	0.313	1.877	T2CW-M-3	7F-9F
143	已出	APB-H03aR	3mm厚鋁板	UCT803649 FXL-3	3	0	3	9.05	0.371	1.11	0.313	0.939	T2CW-J-1	7F-9F

		工程號: J-837	計算: 鞠章芳	日期:	2019.3.9				送呈:	胡哥					
		地盤名稱: 觀塘裕民坊	核對: 謝永林	日期:					副本:						
地盤用鋁板B.M.表		項目類別: 幕牆	批准:	日期:											
BM編號: 837-CW-M01-S-BP06		修改版次: B	A/C Code:	總V.F.:	341.834		總重量:	2910.507		此BM依據EI/95361版 資料計算					
序號	修改內容	鋁板圖號	鋁板名稱	顏色	實用	後備	總數	總重量	單件展開面積	總展開面積	單件V.F.		總V.F.	使用位置	樓層
											平方米				
144	已出	APB-H03aR	3mm厚鋁板	UCT803649 FXL-3	3	0	3	9.05	0.371	1.11	0.313	0.939	T2CW-H-2	7F-9F	
145		APB-H03aR	3mm厚鋁板	UCT803649 FXL-3	3	0	3	9.05	0.371	1.11	0.313	0.939	T3CW-B-1	7F-9F	
146		APB-H03aR	3mm厚鋁板	UCT803649 FXL-3	3	0	3	9.05	0.371	1.11	0.313	0.939	T3CW-A-2	7F-9F	
147		APB-H03aR	3mm厚鋁板	UCT803649 FXL-3	6	0	6	18.11	0.371	2.23	0.313	1.877	T3CW-F-2	7F-9F	
148		APB-H03aR	3mm厚鋁板	UCT803649 FXL-3	3	0	3	9.05	0.371	1.11	0.313	0.939	T5CW-A-2	7F-9F	
149		APB-H03aR	3mm厚鋁板	UCT803649 FXL-3	3	0	3	9.05	0.371	1.11	0.313	0.939	T5CW-M-1	7F-9F	
150		APB-H03aR	3mm厚鋁板	UCT803649 FXL-3	3	0	3	9.05	0.371	1.11	0.313	0.939	T5CWL-2	7F-9F	
151		APB-H03aR	3mm厚鋁板	UCT803649 FXL-3	3	0	3	9.05	0.371	1.11	0.313	0.939	T5CW-H-3	7F-9F	
152		APB-H04R	3mm厚鋁板	UCT803649 FXL-3	3	0	3	11.89	0.487	1.46	0.453	1.359	T1CW-D-1	7F-9F	
153		APB-H04R	3mm厚鋁板	UCT803649 FXL-3	3	0	3	11.89	0.487	1.46	0.453	1.359	T1CW-L-1	7F-9F	
154		APB-H04R	3mm厚鋁板	UCT803649 FXL-3	3	0	3	11.89	0.487	1.46	0.453	1.359	T1CW-J-1	7F-9F	
155	已出	APB-H04R	3mm厚鋁板	UCT803649 FXL-3	3	0	3	11.89	0.487	1.46	0.453	1.359	T2CW-G-2	7F-9F	
156	已出	APB-H04R	3mm厚鋁板	UCT803649 FXL-3	3	0	3	11.89	0.487	1.46	0.453	1.359	T2CW-E-1	7F-9F	
157	已出	APB-H04R	3mm厚鋁板	UCT803649 FXL-3	3	0	3	11.89	0.487	1.46	0.453	1.359	T2CW-C-1	7F-9F	
158	已出	APB-H04R	3mm厚鋁板	UCT803649 FXL-3	3	0	3	11.89	0.487	1.46	0.453	1.359	T2CW-A-1	7F-9F	
159	已出	APB-H04R	3mm厚鋁板	UCT803649 FXL-3	3	0	3	11.89	0.487	1.46	0.453	1.359	T2CW-L-1	7F-9F	
160		APB-H04R	3mm厚鋁板	UCT803649 FXL-3	3	0	3	11.89	0.487	1.46	0.453	1.359	T3CW-E-1	7F-9F	
161		APB-H04R	3mm厚鋁板	UCT803649 FXL-3	3	0	3	11.89	0.487	1.46	0.453	1.359	T3CW-L-1	7F-9F	
162		APB-H04R	3mm厚鋁板	UCT803649 FXL-3	3	0	3	11.89	0.487	1.46	0.453	1.359	T3CW-C-1	7F-9F	
163		APB-H04R	3mm厚鋁板	UCT803649 FXL-3	3	0	3	11.89	0.487	1.46	0.453	1.359	T3CW-A-1	7F-9F	
164		APB-H04R	3mm厚鋁板	UCT803649 FXL-3	3	0	3	11.89	0.487	1.46	0.453	1.359	T5CW-N-1	7F-9F	
165		APB-H04R	3mm厚鋁板	UCT803649 FXL-3	3	0	3	11.89	0.487	1.46	0.453	1.359	T5CW-L-1	7F-9F	
166		APB-H04R	3mm厚鋁板	UCT803649 FXL-3	3	0	3	11.89	0.487	1.46	0.453	1.359	T5CW-H-1	7F-9F	
167		APB-H04R	3mm厚鋁板	UCT803649 FXL-3	3	0	3	11.89	0.487	1.46	0.453	1.359	T5CW-F-1	7F-9F	

 美特鋁質 有限公司 MIDI Aluminium Fabricator Ltd.		工程號: J-837	計算: 鞠章芳	日期:	2019.3.9		送呈: 胡哥							
		地盤名稱: 觀塘裕民坊	核對: 謝永林	日期:			副本:							
地盤用鋁板B.M.表		項目類別: 幕牆	批准:	日期:										
BM編號: 837-CW-M01-S-BP06		修改版次: B	A/C Code:	總V.F.:	341.834		總重量:	2910.507	此BM依據BI/95361版 資料計算					
序號	修改內容	鋁板圖號	鋁板名稱	顏色	實用	後備	總數	總重量	單件展開面積	總展開面積	單件V.F. / 總V.F.		使用位置	樓層
											平方米			
168		APB-H04R	3mm厚鋁板	UCT803649 FXL-3	3	0	3	11.89	0.487	1.46	0.453	1.359	T5CW-D-1	7F-9F
169		APB-H04aR	3mm厚鋁板	UCT803649 FXL-3	3	0	3	30.03	1.231	3.69	1.144	3.433	T1CW-D-1	7F-9F
170		APB-H04aR	3mm厚鋁板	UCT803649 FXL-3	3	0	3	30.03	1.231	3.69	1.144	3.433	T1CW-L-1	7F-9F
171		APB-H04aR	3mm厚鋁板	UCT803649 FXL-3	3	0	3	30.03	1.231	3.69	1.144	3.433	T1CW-J-1	7F-9F
172	已出	APB-H04aR	3mm厚鋁板	UCT803649 FXL-3	3	0	3	30.03	1.231	3.69	1.144	3.433	T2CW-G-2	7F-9F
173	已出	APB-H04aR	3mm厚鋁板	UCT803649 FXL-3	3	0	3	30.03	1.231	3.69	1.144	3.433	T2CW-E-1	7F-9F
174	已出	APB-H04aR	3mm厚鋁板	UCT803649 FXL-3	3	0	3	30.03	1.231	3.69	1.144	3.433	T2CW-C-1	7F-9F
175	已出	APB-H04aR	3mm厚鋁板	UCT803649 FXL-3	3	0	3	30.03	1.231	3.69	1.144	3.433	T2CW-A-1	7F-9F
176	已出	APB-H04aR	3mm厚鋁板	UCT803649 FXL-3	3	0	3	30.03	1.231	3.69	1.144	3.433	T2CW-L-1	7F-9F
177		APB-H04aR	3mm厚鋁板	UCT803649 FXL-3	3	0	3	30.03	1.231	3.69	1.144	3.433	T3CW-E-1	7F-9F
178		APB-H04aR	3mm厚鋁板	UCT803649 FXL-3	3	0	3	30.03	1.231	3.69	1.144	3.433	T3CW-L-1	7F-9F
179		APB-H04aR	3mm厚鋁板	UCT803649 FXL-3	3	0	3	30.03	1.231	3.69	1.144	3.433	T3CW-C-1	7F-9F
180		APB-H04aR	3mm厚鋁板	UCT803649 FXL-3	3	0	3	30.03	1.231	3.69	1.144	3.433	T3CW-A-1	7F-9F
181		APB-H04aR	3mm厚鋁板	UCT803649 FXL-3	3	0	3	30.03	1.231	3.69	1.144	3.433	T5CW-N-1	7F-9F
182		APB-H04aR	3mm厚鋁板	UCT803649 FXL-3	3	0	3	30.03	1.231	3.69	1.144	3.433	T5CW-L-1	7F-9F
183		APB-H04aR	3mm厚鋁板	UCT803649 FXL-3	3	0	3	30.03	1.231	3.69	1.144	3.433	T5CW-H-1	7F-9F
184		APB-H04aR	3mm厚鋁板	UCT803649 FXL-3	3	0	3	30.03	1.231	3.69	1.144	3.433	T5CW-F-1	7F-9F
185		APB-H04aR	3mm厚鋁板	UCT803649 FXL-3	3	0	3	30.03	1.231	3.69	1.144	3.433	T5CW-D-1	7F-9F
186	新增	APB-H06R	3mm厚鋁板	UCT803649 FXL-3	3	0	3	9.00	0.369	1.11	0.344	1.033	T5CW-A-1	7F-9F
187	新增	APB-H06aR	3mm厚鋁板	UCT803649 FXL-3	3	0	3	22.73	0.932	2.80	0.869	2.608	T5CW-A-1	7F-9F
188		APB-H07R	3mm厚鋁板	UCT803649 FXL-3	3	0	3	1.81	0.074	0.22	0.059	0.178	T1CW-G-1	7F-9F
189		APB-H07R	3mm厚鋁板	UCT803649 FXL-3	3	0	3	1.81	0.074	0.22	0.059	0.178	T1CW-E-1	7F-9F
190		APB-H07R	3mm厚鋁板	UCT803649 FXL-3	6	0	6	3.62	0.074	0.45	0.059	0.355	T1CW-D-1	7F-9F
191		APB-H07R	3mm厚鋁板	UCT803649 FXL-3	3	0	3	1.81	0.074	0.22	0.059	0.178	T1CW-B-2	7F-9F
192		APB-H07R	3mm厚鋁板	UCT803649 FXL-3	3	0	3	1.81	0.074	0.22	0.059	0.178	T1CW-B-1	7F-9F

		工程號: J-837	計算: 鞠章芳	日期:	2019.3.9				送呈:	胡哥					
		地盤名稱: 觀塘裕民坊	核對: 謝永林	日期:					副本:						
地盤用鋁板B.M.表		項目類別: 幕牆	批准:	日期:											
BM編號: 837-CW-MO1-S-BP06		修改版次: B	A/C Code:	總V.F.:	341.834		總重量:	2910.507		此BM依據BI/95361版 資料計算					
序號	修改內容	鋁板圖號	鋁板名稱	顏色	實用	後備	總數	總重量	單件展開面積	總展開面積	單件V.F.		總V.F.	使用位置	樓層
											平方米				
193		APB-H07R	3mm厚鋁板	UCT803649 FXL-3	3	0	3	1.81	0.074	0.22	0.059	0.178	T1CW-L-2	7F-9F	
194		APB-H07R	3mm厚鋁板	UCT803649 FXL-3	3	0	3	1.81	0.074	0.22	0.059	0.178	T1CW-L-1	7F-9F	
195		APB-H07R	3mm厚鋁板	UCT803649 FXL-3	3	0	3	1.81	0.074	0.22	0.059	0.178	T1CW-J-1	7F-9F	
196	已出	APB-H07R	3mm厚鋁板	UCT803649 FXL-3	3	0	3	1.81	0.074	0.22	0.059	0.178	T2CW-H-1	7F-9F	
197	已出	APB-H07R	3mm厚鋁板	UCT803649 FXL-3	6	0	6	3.62	0.074	0.45	0.059	0.355	T2CW-G-2	7F-9F	
198	已出	APB-H07R	3mm厚鋁板	UCT803649 FXL-3	3	0	3	1.81	0.074	0.22	0.059	0.178	T2CW-E-2	7F-9F	
199	已出	APB-H07R	3mm厚鋁板	UCT803649 FXL-3	3	0	3	1.81	0.074	0.22	0.059	0.178	T2CW-E-1	7F-9F	
200	已出	APB-H07R	3mm厚鋁板	UCT803649 FXL-3	3	0	3	1.81	0.074	0.22	0.059	0.178	T2CW-C-1	7F-9F	
201	已出	APB-H07R	3mm厚鋁板	UCT803649 FXL-3	6	0	6	3.62	0.074	0.45	0.059	0.355	T2CW-A-1	7F-9F	
202	已出	APB-H07R	3mm厚鋁板	UCT803649 FXL-3	3	0	3	1.81	0.074	0.22	0.059	0.178	T2CW-M-2	7F-9F	
203	已出	APB-H07R	3mm厚鋁板	UCT803649 FXL-3	3	0	3	1.81	0.074	0.22	0.059	0.178	T2CW-M-1	7F-9F	
204	已出	APB-H07R	3mm厚鋁板	UCT803649 FXL-3	3	0	3	1.81	0.074	0.22	0.059	0.178	T2CW-L-2	7F-9F	
205	已出	APB-H07R	3mm厚鋁板	UCT803649 FXL-3	3	0	3	1.81	0.074	0.22	0.059	0.178	T2CW-K-1	7F-9F	
206	已出	APB-H07R	3mm厚鋁板	UCT803649 FXL-3	6	0	6	3.62	0.074	0.45	0.059	0.355	T2CW-J-1	7F-9F	
207		APB-H07R	3mm厚鋁板	UCT803649 FXL-3	3	0	3	1.81	0.074	0.22	0.059	0.178	T3CW-E-1	7F-9F	
208		APB-H07R	3mm厚鋁板	UCT803649 FXL-3	3	0	3	1.81	0.074	0.22	0.059	0.178	T3CW-L-2	7F-9F	
209		APB-H07R	3mm厚鋁板	UCT803649 FXL-3	3	0	3	1.81	0.074	0.22	0.059	0.178	T3CW-L-1	7F-9F	
210		APB-H07R	3mm厚鋁板	UCT803649 FXL-3	3	0	3	1.81	0.074	0.22	0.059	0.178	T3CW-C-2	7F-9F	
211		APB-H07R	3mm厚鋁板	UCT803649 FXL-3	3	0	3	1.81	0.074	0.22	0.059	0.178	T3CW-C-1	7F-9F	
212		APB-H07R	3mm厚鋁板	UCT803649 FXL-3	6	0	6	3.62	0.074	0.45	0.059	0.355	T3CW-A-1	7F-9F	
213		APB-H07R	3mm厚鋁板	UCT803649 FXL-3	3	0	3	1.81	0.074	0.22	0.059	0.178	T3CW-D-1	7F-9F	
214		APB-H07R	3mm厚鋁板	UCT803649 FXL-3	3	0	3	1.81	0.074	0.22	0.059	0.178	T3CW-G-1	7F-9F	
215		APB-H07R	3mm厚鋁板	UCT803649 FXL-3	3	0	3	1.81	0.074	0.22	0.059	0.178	T5CW-N-1	7F-9F	
216		APB-H07R	3mm厚鋁板	UCT803649 FXL-3	3	0	3	1.81	0.074	0.22	0.059	0.178	T5CW-L-1	7F-9F	

		工程號: J-837	計算: 鞠章芳	日期:	2019.3.9				送呈:	胡哥					
		地盤名稱: 觀塘裕民坊	核對: 謝永林	日期:					副本:						
地盤用鋁板B.M.表		項目類別: 幕牆	批准:	日期:											
BM編號: 837-CW-M01-S-BP06		修改版次: B	A/C Code:	總V.F.:	341.834		總重量:	2910.507		此BM依據EI/95361版 資料計算					
序號	修改內容	鋁板圖號	鋁板名稱	顏色	實用	後備	總數	總重量	單件展開面積	總展開面積	單件V.F.		總V.F.	使用位置	樓層
											平方米				
217		APB-H07R	3mm厚鋁板	UCT803649 FXL-3	3	0	3	1.81	0.074	0.22	0.059	0.178	T5CW-H-2	7F-9F	
218		APB-H07R	3mm厚鋁板	UCT803649 FXL-3	3	0	3	1.81	0.074	0.22	0.059	0.178	T5CW-H-1	7F-9F	
219		APB-H07R	3mm厚鋁板	UCT803649 FXL-3	3	0	3	1.81	0.074	0.22	0.059	0.178	T5CW-F-2	7F-9F	
220		APB-H07R	3mm厚鋁板	UCT803649 FXL-3	3	0	3	1.81	0.074	0.22	0.059	0.178	T5CW-F-1	7F-9F	
221		APB-H07R	3mm厚鋁板	UCT803649 FXL-3	3	0	3	1.81	0.074	0.22	0.059	0.178	T5CW-D-2	7F-9F	
222		APB-H07R	3mm厚鋁板	UCT803649 FXL-3	3	0	3	1.81	0.074	0.22	0.059	0.178	T5CW-D-1	7F-9F	
223		APB-H07R	3mm厚鋁板	UCT803649 FXL-3	3	0	3	1.81	0.074	0.22	0.059	0.178	T5CW-A-3	7F-9F	
224		APB-H08R	3mm厚鋁板	UCT803649 FXL-3	3	0	3	1.61	0.066	0.20	0.053	0.158	T2CW-N-1	7F-9F	
225		APB-H08R	3mm厚鋁板	UCT803649 FXL-3	3	0	3	1.61	0.066	0.20	0.053	0.158	T3CWF-1	7F-9F	
226		APB-H08R	3mm厚鋁板	UCT803649 FXL-3	3	0	3	1.61	0.066	0.20	0.053	0.158	T3CWE-1	7F-9F	
227		APB-H08R	3mm厚鋁板	UCT803649 FXL-3	3	0	3	1.61	0.066	0.20	0.053	0.158	T5CWN-1	7F-9F	
228		APB-H08R	3mm厚鋁板	UCT803649 FXL-3	3	0	3	1.61	0.066	0.20	0.053	0.158	T5CWL-1	7F-9F	
229		APB-H08R	3mm厚鋁板	UCT803649 FXL-3	3	0	3	1.61	0.066	0.20	0.053	0.158	T5CWJK-1	7F-9F	
230		APB-H08R	3mm厚鋁板	UCT803649 FXL-3	3	0	3	1.61	0.066	0.20	0.053	0.158	T5CWC-1	7F-9F	
231	新增	APB-H09R	3mm厚鋁板	UCT803649 FXL-3	3	0	3	1.68	0.069	0.21	0.055	0.165	T1CWJ-2	7F-9F	
232	新增	APB-H09aR	3mm厚鋁板	UCT803649 FXL-3	3	0	3	9.07	0.372	1.12	0.297	0.891	T1CWJ-2	7F-9F	
233	新增	APB-H10R	3mm厚鋁板	UCT803649 FXL-3	3	0	3	6.99	0.287	0.86	0.262	0.786	T1CWG-1	7F-9F	
234	新增	APB-H10aR	3mm厚鋁板	UCT803649 FXL-3	3	0	3	17.66	0.724	2.17	0.662	1.985	T1CWG-1	7F-9F	
235	新增	APB-H11R	3mm厚鋁板	UCT803649 FXL-3	3	0	3	3.17	0.130	0.39	0.117	0.351	T1CWF-2	7F-9F	
236	新增	APB-H11R	3mm厚鋁板	UCT803649 FXL-3	3	0	3	3.17	0.130	0.39	0.117	0.351	T2CWM-1	7F-9F	
237	新增	APB-H11aR	3mm厚鋁板	UCT803649 FXL-3	3	0	3	8.01	0.328	0.98	0.295	0.886	T1CWF-2	7F-9F	
238	新增	APB-H11aR	3mm厚鋁板	UCT803649 FXL-3	3	0	3	8.01	0.328	0.98	0.295	0.886	T2CWM-1	7F-9F	
239	新增	APB-H12R	3mm厚鋁板	UCT803649 FXL-3	3	0	3	14.21	0.583	1.75	0.558	1.674	T1CWA-1	7F-9F	
240	新增	APB-H12aR	3mm厚鋁板	UCT803649 FXL-3	3	0	3	35.90	1.472	4.42	1.409	4.228	T1CWA-1	7F-9F	

		工程號: J-837	計算: 鞠章芳	日期:	2019.3.9		送呈: 胡哥								
		地盤名稱: 觀塘裕民坊	核對: 謝永林	日期:			副本:								
地盤用鋁板B.M.表		項目類別: 幕牆	批准:	日期:											
BM編號: 837-CW-M01-S-BP06		修改版次: B	A/C Code:	總V.F.:	341.834		總重量:	2910.507	此BM依據BI/95361版 資料計算						
序號	修改內容	鋁板圖號	鋁板名稱	顏色	實用	後備	總數	總重量	單件展開面積	總展開面積	單件V.F.		總V.F.	使用位置	樓層
											平方米				
241	新增	APB-H13R	3mm厚鋁板	UCT803649 FXL-3	3	0	3	5.06	0.208	0.62	0.195	0.585	T1CWB-1	7F-9F	
242	新增	APB-H13aR	3mm厚鋁板	UCT803649 FXL-3	3	0	3	12.78	0.524	1.57	0.493	1.478	T1CWB-1	7F-9F	
243	新增	APB-H14R	3mm厚鋁板	UCT803649 FXL-3	3	0	3	14.62	0.599	1.80	0.564	1.691	T5CWJK-1	7F-9F	
244	新增	APB-H15R	3mm厚鋁板	UCT803649 FXL-3	3	0	3	16.48	0.676	2.03	0.640	1.920	T2CW-N-1	7F-9F	
245	新增	APB-H16R	3mm厚鋁板	UCT803649 FXL-3	3	0	3	17.73	0.727	2.18	0.691	2.073	T3CWF-1	7F-9F	
246	新增	APB-H16R	3mm厚鋁板	UCT803649 FXL-3	3	0	3	17.73	0.727	2.18	0.691	2.073	T5CWL-1	7F-9F	
247	新增	APB-H17R	3mm厚鋁板	UCT803649 FXL-3	3	0	3	18.13	0.743	2.23	0.708	2.123	T5CWN-1	7F-9F	
248	新增	APB-H18R	3mm厚鋁板	UCT803649 FXL-3	3	0	3	20.84	0.854	2.56	0.819	2.456	T3CWE-1	7F-9F	
249	新增	APB-H18R	3mm厚鋁板	UCT803649 FXL-3	3	0	3	20.84	0.854	2.56	0.819	2.456	T5CWC-1	7F-9F	
250	新增	API-H05	2mm厚鋁板	UCT803649 FXL-3	3	0	3	15.21	0.935	2.81	0.862	2.585	T5CWJK-1	7F-9F	
251	新增	API-H06	2mm厚鋁板	UCT803649 FXL-3	3	0	3	13.92	0.856	2.57	0.783	2.348	T5CWJK-1	7F-9F	
252	新增	API-H07	2mm厚鋁板	UCT803649 FXL-3	3	0	3	16.07	0.988	2.96	0.914	2.743	T5CWM-2	7F-9F	
253	新增	API-H07	2mm厚鋁板	UCT803649 FXL-3	3	0	3	16.07	0.988	2.96	0.914	2.743	T5CWA-3	7F-9F	
254	新增	API-H09	2mm厚鋁板	UCT803649 FXL-3	3	0	3	18.21	1.120	3.36	1.046	3.138	T3CWM-1	7F-9F	
255	新增	API-H05a	1mm厚鋁板	UCT803649 FXL-3	6	0	6	1.50	0.092	0.55	0.092	0.553	T3CWM-1	7F-9F	
256	新增	API-H05a	1mm厚鋁板	UCT803649 FXL-3	6	0	6	1.50	0.092	0.55	0.092	0.553	T5CWM-2	7F-9F	
257	新增	API-H05a	1mm厚鋁板	UCT803649 FXL-3	12	0	12	3.00	0.092	1.11	0.092	1.107	T5CWJK-1	7F-9F	
258	新增	API-H05a	1mm厚鋁板	UCT803649 FXL-3	6	0	6	1.50	0.092	0.55	0.092	0.553	T5CWA-3	7F-9F	
259	新增	API-H10	3mm厚鋁板	UCT803649 FXL-3	3	0	3	36.44	1.494	4.48	1.407	4.221	T1CW-K-1	7F-9F	
260	已出	API-H05R	2mm厚鋁板	UCT803649 FXL-3	3	0	3	15.21	0.935	2.81	0.862	2.585	T2CW-N-1	7F-9F	
261	新增	API-H06R	2mm厚鋁板	UCT803649 FXL-3	3	0	3	13.92	0.856	2.57	0.783	2.348	T5CWJK-1	7F-9F	
262	新增	API-H07R	2mm厚鋁板	UCT803649 FXL-3	3	0	3	16.07	0.988	2.96	0.914	2.743	T3CWF-1	7F-9F	
263	新增	API-H07R	2mm厚鋁板	UCT803649 FXL-3	3	0	3	16.07	0.988	2.96	0.914	2.743	T5CWL-1	7F-9F	
264	新增	API-H08R	2mm厚鋁板	UCT803649 FXL-3	3	0	3	16.35	1.005	3.02	0.931	2.794	T5CWN-1	7F-9F	

		工程號: J-837	計算: 鞠章芳	日期:	2019.3.9				送呈:	胡哥				
		地盤名稱: 觀塘裕民坊	核對: 謝永林	日期:					副本:					
地盤用鋁板B.M.表		項目類別: 幕牆	批准:	日期:										
BM編號: 837-CW-MO1-S-BP06		修改版次: B	A/C Code:	總V.F.:	341.834		總重量:	2910.507		此BM依據BI/95361版 資料計算				
序號	修改內容	鋁板圖號	鋁板名稱	顏色	實用	後備	總數	總重量	單件展開面積	總展開面積	單件V.F. 總V.F.		使用位置	樓層
											平方米			
265	新增	API-H09R	2mm厚鋁板	UCT803649 FXL-3	3	0	3	18.21	1.120	3.36	1.046	3.138	T3CWE-1	7F-9F
266	新增	API-H09R	2mm厚鋁板	UCT803649 FXL-3	3	0	3	18.21	1.120	3.36	1.046	3.138	T5CWC-1	7F-9F
267	已出	API-H05aR	1mm厚鋁板	UCT803649 FXL-3	6	0	6	1.50	0.092	0.55	0.092	0.553	T2CW-N-1	7F-9F
268		API-H05aR	1mm厚鋁板	UCT803649 FXL-3	6	0	6	1.50	0.092	0.55	0.092	0.553	T3CWF-1	7F-9F
269		API-H05aR	1mm厚鋁板	UCT803649 FXL-3	6	0	6	1.50	0.092	0.55	0.092	0.553	T3CWE-1	7F-9F
270		API-H05aR	1mm厚鋁板	UCT803649 FXL-3	6	0	6	1.50	0.092	0.55	0.092	0.553	T5CWN-1	7F-9F
271		API-H05aR	1mm厚鋁板	UCT803649 FXL-3	6	0	6	1.50	0.092	0.55	0.092	0.553	T5CWL-1	7F-9F
272		API-H05aR	1mm厚鋁板	UCT803649 FXL-3	6	0	6	1.50	0.092	0.55	0.092	0.553	T5CWJK-1	7F-9F
273		API-H05aR	1mm厚鋁板	UCT803649 FXL-3	6	0	6	1.50	0.092	0.55	0.092	0.553	T5CWC-1	7F-9F
274	新增	API-H10R	3mm厚鋁板	UCT803649 FXL-3	3	0	3	36.44	1.494	4.48	1.407	4.221	T1CW-J-2	7F-9F
275	新增	API-H11R	3mm厚鋁板	UCT803649 FXL-3	3	0	3	25.06	1.028	3.08	1.028	3.083	T1CW-F-2	7F-9F
276	新增	API-H11R	3mm厚鋁板	UCT803649 FXL-3	3	0	3	25.06	1.028	3.08	1.028	3.083	T5CWJK-1	7F-9F
277					合計:		921	2910.51		374.32		341.83		

圖則登記表
DRAWING REGISTER

工程名稱 Project Title: 觀塘裕民坊		年	接收日期 Receiving Date (適用於客戶圖則)									
幕牆7-9F室內外企向收口鋁板拆圖			月									
工程編號 Project No: J-837			日									
分發予 Distributed To												
		年	19									
		月	3									
		日	9									
圖則編號 Drg. No.	圖則名稱 Drawing Title		修訂編號 Revision No.									
APB-H03	室外收口件-拆圖	1	-									
APB-H03a	室外收口件-拆圖	2	-									
APB-H03R	室外收口件-拆圖	3	-									
APB-H03aR	室外收口件-拆圖	4	-									
APB-H04	室外收口件-拆圖	5	-									
APB-H04a	室外收口件-拆圖	6	-									
APB-H04R	室外收口件-拆圖	7	-									
APB-H04aR	室外收口件-拆圖	8	-									
APB-H05	室外收口件-拆圖	9	-									
APB-H05a	室外收口件-拆圖	10	-									
APB-H06	室外收口件-拆圖	11	-									
APB-H06a	室外收口件-拆圖	12	-									
APB-H06R	室外收口件-拆圖	13	-									
APB-H06aR	室外收口件-拆圖	14	-									
APB-H07	室外收口件-拆圖	15	-									
APB-H07R	室外收口件-拆圖	16	-									
APB-H08	室外收口件-拆圖	17	-									
APB-H08R	室外收口件-拆圖	18	-									
APB-H09	室外收口件-拆圖	19	-									
APB-H09a	室外收口件-拆圖	20	-									
APB-H09R	室外收口件-拆圖	21	-									

圖則登記表
DRAWING REGISTER

工程名稱 Project Title: 觀塘裕民坊 幕牆7-9F室內外企向收口鋁板拆圖		年 月 日	接收日期 Receiving Date (適用於客戶圖則)																	
工程編號 Project No: J-837																				
分發予 Distributed To																				
圖則編號 Drg. No.		圖則名稱 Drawing Title		年 月 日	修訂編號 Revision No.															
APB-H09aR	室外收口件-拆圖	22	-																	
APB-H10R	室外收口件-拆圖	23	-																	
APB-H10aR	室外收口件-拆圖	24	-																	
APB-H11R	室外收口件-拆圖	25	-																	
APB-H11aR	室外收口件-拆圖	26	-																	
APB-H12R	室外收口件-拆圖	27	-																	
APB-H12aR	室外收口件-拆圖	28	-																	
APB-H13R	室外收口件-拆圖	29	-																	
APB-H13aR	室外收口件-拆圖	30	-																	
APB-H14	室外收口件-拆圖	31	-																	
APB-H14R	室外收口件-拆圖	32	-																	
APB-H19	室外收口件-拆圖	33	-																	
API-H05	室內窗-拆圖	34	-																	
API-H05a	室內窗-拆圖	35	-																	
API-H05R	室內窗-拆圖	36	-																	
API-H05aR	室內窗-拆圖	37	-																	
API-H10	室內窗-拆圖	38	-																	
API-H10R	室內窗-拆圖	39	-																	
API-H11R	室內窗-拆圖	40	-																	
J837-CW-2101	位置圖	41	-																	
J837-CW-2102	位置圖	42	-																	

圖則登記表
DRAWING REGISTER

圖則編號 Drg. No.		圖則名稱 Drawing Title	年	接收日期 Receiving Date (適用於客戶圖則)
工程名稱 Project Title: 觀塘裕民坊		幕牆7-9F室內外企向收口鋁板拆圖	年	
工程編號 Project No: J-837			月	
分發予 Distributed To			日	
			年	19
			月	3
			日	9
			修訂編號 Revision No.	
J837-CW-2103	位置圖	43	-	
J837-CW-2104	位置圖	44	-	
J837-CW-2105	位置圖	45	-	
J837-CW-2106	位置圖	46	-	
J837-CW-2107	位置圖	47	-	
J837-CW-2108	位置圖	48	-	
J837-CW-2109	位置圖	49	-	
J837-CW-2110	位置圖	50	-	
J837-CW-2111	位置圖	51	-	
J837-CW-2112	位置圖	52	-	
J837-CW-2113	位置圖	53	-	
J837-CW-2201	位置圖	54	-	
J837-CW-2202	位置圖	55	-	
J837-CW-2203	位置圖	56	-	
J837-CW-2204	位置圖	57	-	
J837-CW-2205	位置圖	58	-	
J837-CW-2206	位置圖	59	-	
J837-CW-2207	位置圖	60	-	
J837-CW-2208	位置圖	61	-	
J837-CW-2209	位置圖	62	-	
J837-CW-2210	位置圖	63	-	

圖則登記表
DRAWING REGISTER

圖則編號 Drg. No.		圖則名稱 Drawing Title	年	月	日	接收日期 Receiving Date (適用於客戶圖則)																
工程名稱 Project Title: 觀塘裕民坊			年	月	日																	
幕牆7-9F室內外企向收口鋁板拆圖																						
工程編號 Project No: J-837																						
分發予 Distributed To			年	月	日																	
			年	月	日	19																
						3																
						9																
			修訂編號 Revision No.																			
J837-CW-2211		位置圖	64	-																		
J837-CW-2212		位置圖	65	-																		
J837-CW-2213		位置圖	66	-																		
J837-CW-2301		位置圖	67	-																		
J837-CW-2302		位置圖	68	-																		
J837-CW-2303		位置圖	69	-																		
J837-CW-2304		位置圖	70	-																		
J837-CW-2305		位置圖	71	-																		
J837-CW-2306		位置圖	72	-																		
J837-CW-2307		位置圖	73	-																		
J837-CW-2308		位置圖	74	-																		
J837-CW-2309		位置圖	75	-																		
J837-CW-2310		位置圖	76	-																		
J837-CW-2311		位置圖	77	-																		
J837-CW-2312		位置圖	78	-																		
J837-CW-2501		位置圖	79	-																		
J837-CW-2502		位置圖	80	-																		
J837-CW-2503		位置圖	81	-																		
J837-CW-2504		位置圖	82	-																		
J837-CW-2505		位置圖	83	-																		
J837-CW-2506		位置圖	84	-																		
J837-CW-2507		位置圖	85	-																		



圖則登記表
DRAWING REGISTER

工程名稱 Project Title: 觀塘裕民坊 幕牆7-9F室內外企向收口鋁板拆圖		年 月 日	接收日期 Receiving Date (適用於客戶圖則)									
工程編號 Project No: J-837												
分發予 Distributed To												
		年 月 日	19									
			3									
			9									
		修訂編號 Revision No.										
圖則編號 Drg. No.	圖則名稱 Drawing Title	86 87 88 89 90	-									
J837-CW-2508	位置圖		-									
J837-CW-2509	位置圖		-									
J837-CW-2510	位置圖		-									
J837-CW-2511	位置圖		-									
J837-CW-2512	位置圖		-									



美特鋁質 有限公司
MIDI Aluminium Fabricator Ltd.

工程號 J-837 地盤 觀塘裕民坊

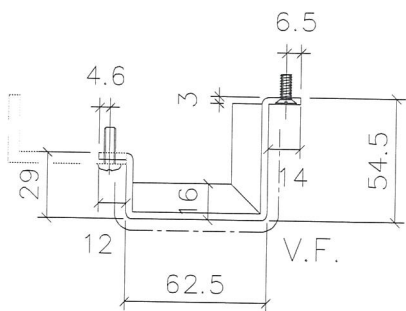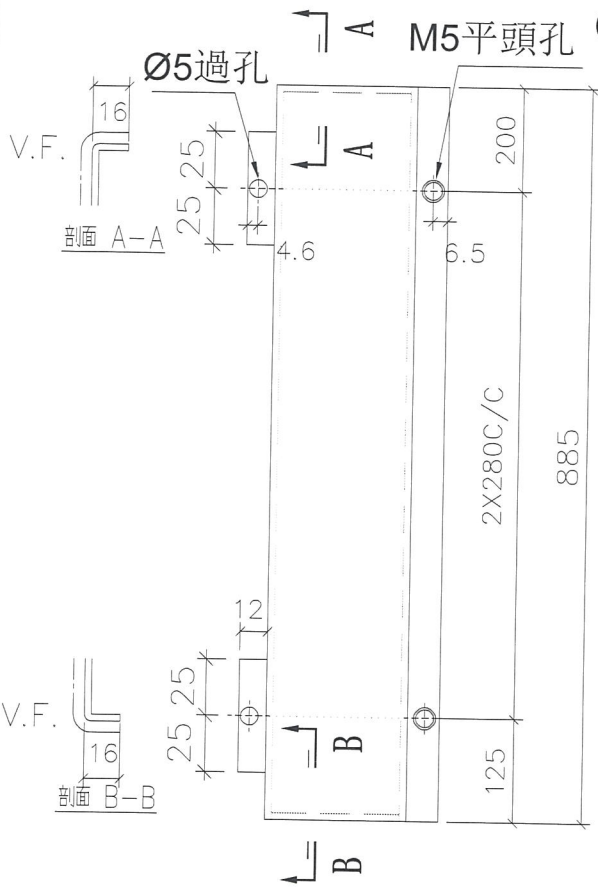


物料編號	層數	每層數	總數	使用位置	樓層	備註
APB-H03	3	1	3	T1CW-H-1	7F-9F	
APB-H03	3	1	3	T1CW-G-2	7F-9F	
APB-H03	3	2	6	T1CW-A-1	7F-9F	
APB-H03	3	1	3	T1CW-B-3	7F-9F	
合計:			15			
APB-H03	3	1	3	T2CW-B-1	7F-9F	已出
APB-H03	3	1	3	T2CW-A-2	7F-9F	已出
APB-H03	3	1	3	T2CW-M-3	7F-9F	已出
APB-H03	3	1	3	T2CW-H-2	7F-9F	已出
合計:			12			
APB-H03	3	1	3	T3CW-B-1	7F-9F	
APB-H03	3	1	3	T3CW-A-2	7F-9F	
APB-H03	3	1	3	T3CW-F-2	7F-9F	
合計:			9			
APB-H03	3	1	3	T5CW-A-2	7F-9F	
APB-H03	3	1	3	T5CW-A-1	7F-9F	
APB-H03	3	1	3	T5CW-M-1	7F-9F	
APB-H03	3	1	3	T5CW-L-2	7F-9F	
APB-H03	3	1	3	T5CW-H-3	7F-9F	
合計:			15			

T1~T5共用51, T2已出4倍 12X4=48 還欠3件

總數 51件


地盤安裝

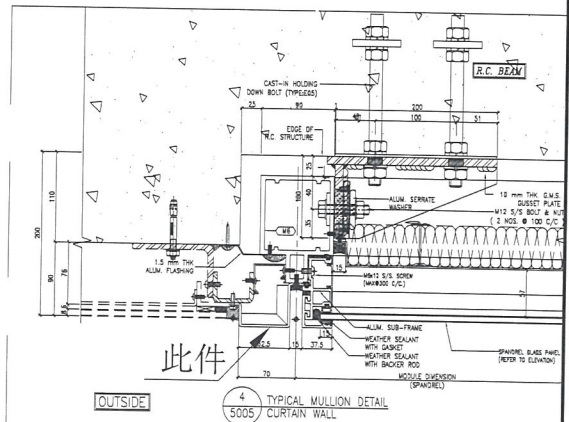

此件


OUTSIDE 4 TYPICAL MULLION DETAIL 5005 CURTAIN WALL

名稱	室外收口件拆圖	制圖	鞠章芳	2019.2.26	修改		B
材料	3mm鋁板	復核	謝永林	2019.2.28	日期		20109.3.6
顏色	UCT803649 FXL-3	批准			圖號		APB-H03

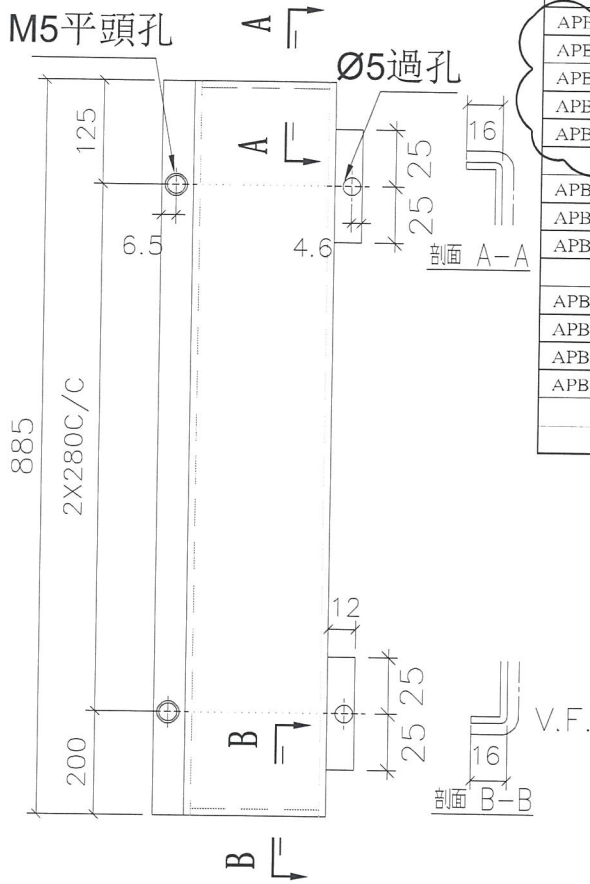


物料編號	層數	每層數	總數	使用位置	樓層	備註
APB-H03R	3	1	3	T1CW-H-1	7F-9F	
APB-H03R	3	1	3	T1CW-G-2	7F-9F	
APB-H03R	3	1	3	T1CW-F-2	7F-9F	
APB-H03R	3	1	3	T1CW-A-1	7F-9F	
APB-H03R	3	1	3	T1CW-B-3	7F-9F	
合計:			15			
APB-H03R	3	1	3	T2CW-B-1	7F-9F	已出
APB-H03R	3	1	3	T2CW-A-2	7F-9F	已出
APB-H03R	3	2	6	T2CW-M-3	7F-9F	已出
APB-H03R	3	1	3	T2CW-J-1	7F-9F	已出
APB-H03R	3	1	3	T2CW-H-2	7F-9F	已出
合計:			18			
APB-H03R	3	1	3	T3CW-B-1	7F-9F	
APB-H03R	3	1	3	T3CW-A-2	7F-9F	
APB-H03R	3	2	6	T3CW-F-2	7F-9F	
合計:			12			
APB-H03R	3	1	3	T5CW-A-2	7F-9F	
APB-H03R	3	1	3	T5CW-M-1	7F-9F	
APB-H03R	3	1	3	T5CWL-2	7F-9F	
APB-H03R	3	1	3	T5CW-H-3	7F-9F	
合計:			12			

T1~T5共用57, T2已出4倍 18X4=72 多出15件高層用

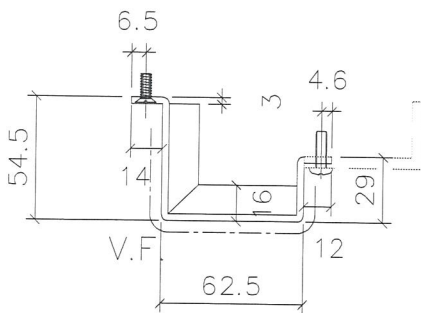

地盤安裝

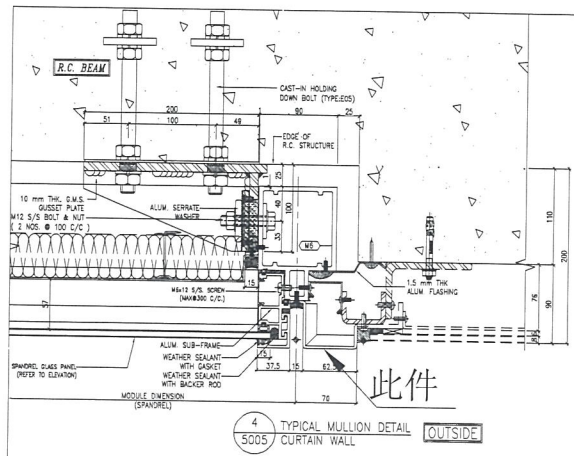


名稱	室外收口件拆圖	制圖	鞠章芳	2019.2.26	修改		B
材料	3mm鋁	復核	謝永林	2019.2.28	日期		2019.3.6
顏色	UCT803649 FXL-3	批准			圖號		APB-H03R




美特鋁質 有限公司
MIDI Aluminium Fabricator Ltd.

工程號 J-837 地盤 觀塘裕民坊

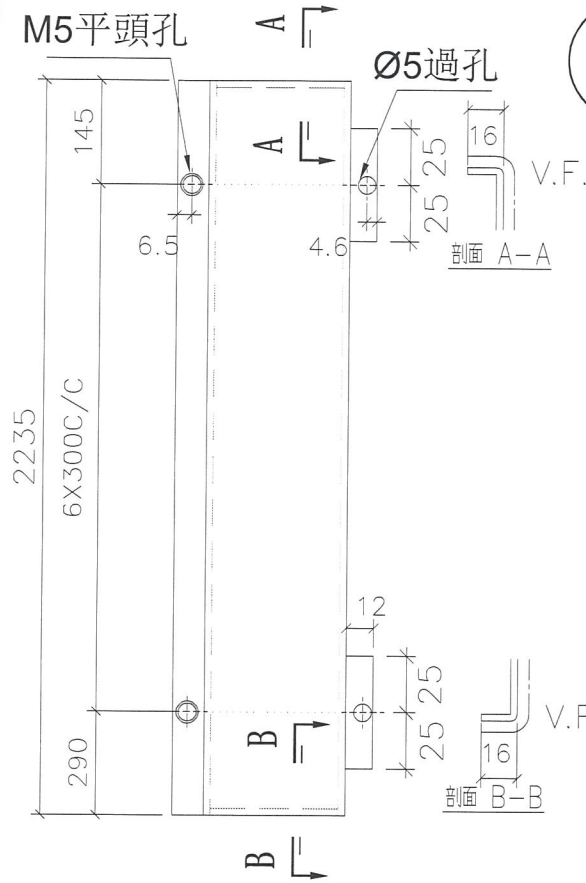


物料編號	層數	每層數	總數	使用位置	樓層	備註
APB-H03aR	3	1	3	T1CW-H-1	7F-9F	
APB-H03aR	3	1	3	T1CW-G-2	7F-9F	
APB-H03aR	3	1	3	T1CW-E-2	7F-9F	
APB-H03aR	3	1	3	T1CW-A-1	7F-9F	
APB-H03aR	3	1	3	T1CW-B-3	7F-9F	
合計:			15			
APB-H03aR	3	1	3	T2CW-B-1	7F-9F	已出
APB-H03aR	3	1	3	T2CW-A-2	7F-9F	已出
APB-H03aR	3	2	6	T2CW-M-3	7F-9F	已出
APB-H03aR	3	1	3	T2CW-J-1	7F-9F	已出
APB-H03aR	3	1	3	T2CW-H-2	7F-9F	已出
合計:			18			
APB-H03aR	3	1	3	T3CW-B-1	7F-9F	
APB-H03aR	3	1	3	T3CW-A-2	7F-9F	
APB-H03aR	3	2	6	T3CW-F-2	7F-9F	
合計:			12			
APB-H03aR	3	1	3	T5CW-A-2	7F-9F	
APB-H03aR	3	1	3	T5CW-M-1	7F-9F	
APB-H03aR	3	1	3	T5CWL-2	7F-9F	
APB-H03aR	3	1	3	T5CW-H-3	7F-9F	
合計:			12			

T1-T5共用57, T2已出4倍 18X4=72 多出15件高層用

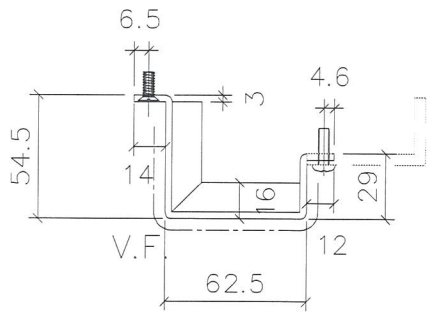

地盤安裝

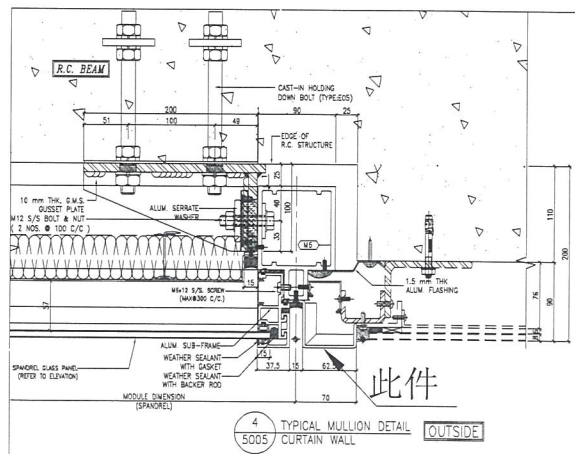



4 5005 TYPICAL MULLION DETAIL OUTSIDE

名稱	室外收口件拆圖	制圖	鞠章芳	2019.2.26	修改		B
材料	3mm鋁	復核	謝永林	2019.2.28	日期		2019.3.6
顏色	UCT803649 FXL-3	批准			圖號	APB-H03aR	



美特鋁質 有限公司
MIDI Aluminium Fabricator Ltd.


工程號 J-837 地盤 觀塘裕民坊

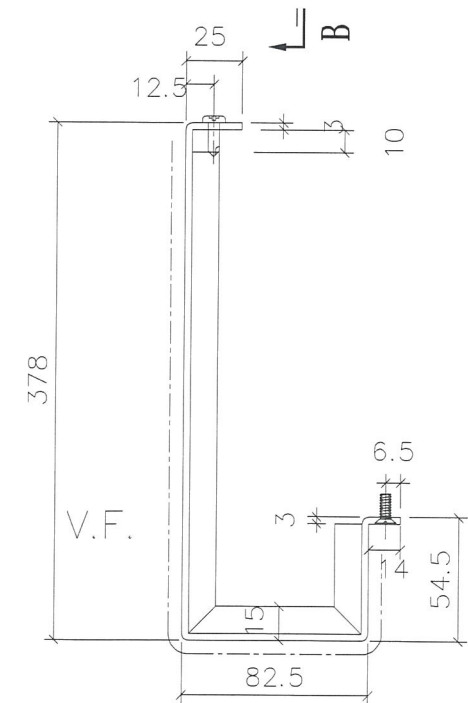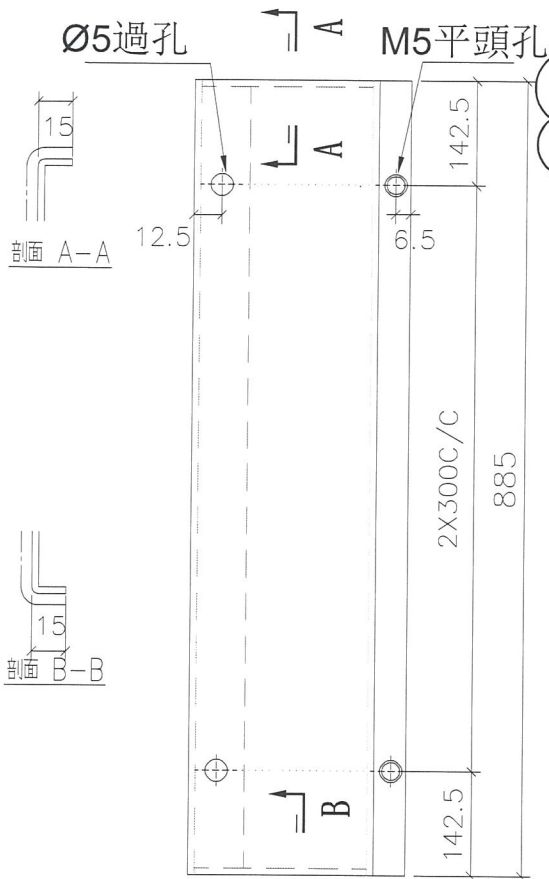

物料編號	層數	每層數	總數	使用位置	樓層	備註
APB-H04	3	1	3	T1CW-A-3	7F-9F	
APB-H04	3	1	3	T1CW-C-1	7F-9F	
APB-H04	3	1	3	T1CW-M-2	7F-9F	
APB-H04	3	1	3	T1CW-K-2	7F-9F	
APB-H04	3	1	3	T1CW-H-2	7F-9F	
合計:			15			
APB-H04	3	1	3	T2CW-F-2	7F-9F	已出
APB-H04	3	1	3	T2CW-D-1	7F-9F	已出
APB-H04	3	1	3	T2CW-B-2	7F-9F	已出
APB-H04	3	1	3	T2CW-K-2	7F-9F	已出
合計:			12			
APB-H04	3	1	3	T3CW-M-2	7F-9F	
APB-H04	3	1	3	T3CW-K-2	7F-9F	
APB-H04	3	1	3	T3CW-B-2	7F-9F	
合計:			9			
APB-H04	3	1	3	T5CW-M-2	7F-9F	
APB-H04	3	1	3	T5CW-B-2	7F-9F	
APB-H04	3	1	3	T5CW-E-2	7F-9F	
APB-H04	3	1	3	T5CW-C-1	7F-9F	
合計:			12			

T1-T5共川48, T2已出4倍 12X4=48

地盤安裝


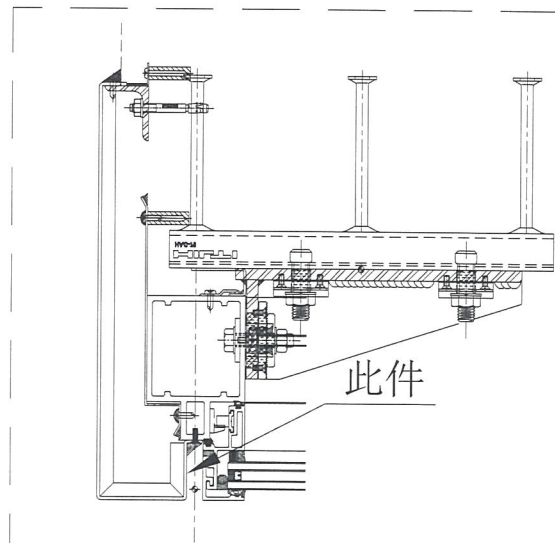


名稱	室外收口件拆圖	制圖	鞠章芳	2019.2.26	修改		B
材料	3mm鋁	復核	謝永林	2019.2.28	日期		2019.3.6
顏色	UCT803649 FXL-3	批准			圖號	APB-H04	




美特鋁質 有限公司
MIDI Aluminium Fabricator Ltd.

工程號 J-837 地盤 觀塘裕民坊

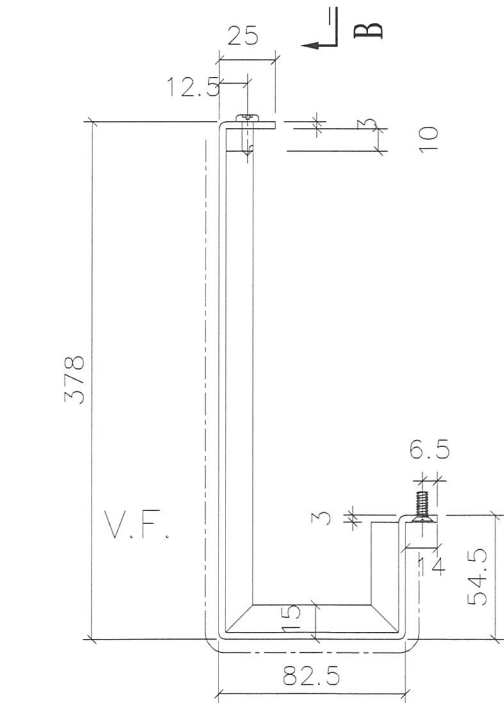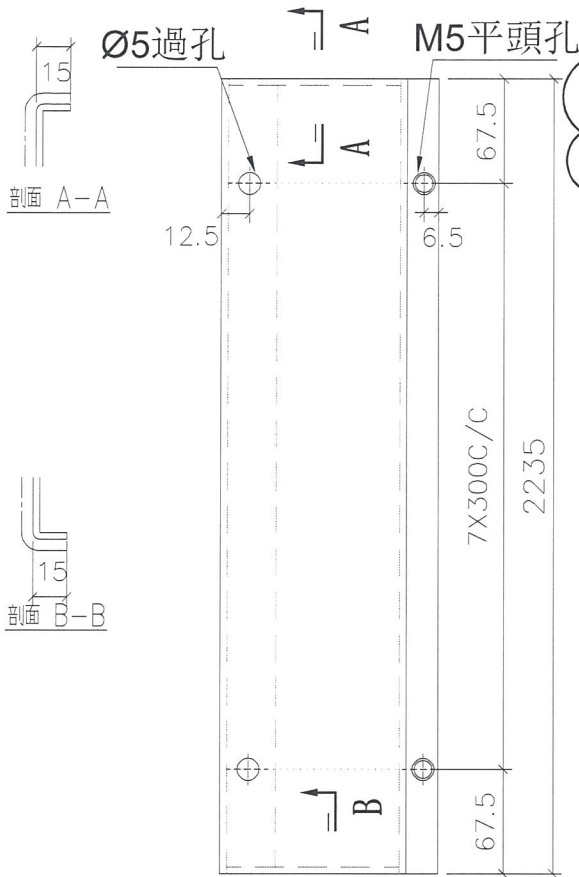

物料編號	層數	每層數	總數	使用位置	樓層	備註
APB-H04a	3	1	3	T1CW-A-3	7F-9F	
APB-H04a	3	1	3	T1CW-C-1	7F-9F	
APB-H04a	3	1	3	T1CW-M-2	7F-9F	
APB-H04a	3	1	3	T1CW-K-2	7F-9F	
APB-H04a	3	1	3	T1CW-H-2	7F-9F	
合計:			15			
APB-H04a	3	1	3	T2CW-F-2	7F-9F	已出
APB-H04a	3	1	3	T2CW-D-1	7F-9F	已出
APB-H04a	3	1	3	T2CW-B-2	7F-9F	已出
APB-H04a	3	1	3	T2CW-K-2	7F-9F	已出
合計:			12			
APB-H04a	3	1	3	T3CW-M-2	7F-9F	
APB-H04a	3	1	3	T3CW-K-2	7F-9F	
APB-H04a	3	1	3	T3CW-B-2	7F-9F	
合計:			9			
APB-H04a	3	1	3	T5CW-M-2	7F-9F	
APB-H04a	3	1	3	T5CW-B-2	7F-9F	
APB-H04a	3	1	3	T5CW-E-2	7F-9F	
APB-H04a	3	1	3	T5CW-C-1	7F-9F	
合計:			12			
T1~T5 共用48, T2 已出4倍 12X4=48						

地盤安裝


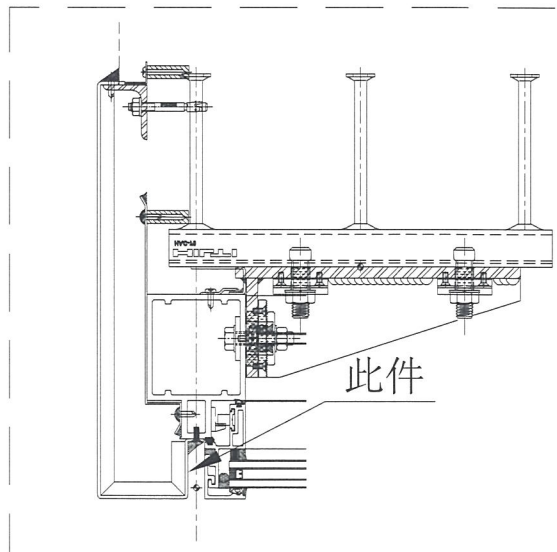


名稱	室外收口件拆圖	制圖	鞠章芳	2019.2.26	修改		B
材料	3mm鋁	復核	謝永林	2019.2.28	日期		2019.3.6
顏色	UCT803649 FXL-3	批准			圖號	APB-H04a	



美特鋁質 有限公司
MIDI Aluminium Fabricator Ltd.


工程號 J-837 地盤 觀塘裕民坊

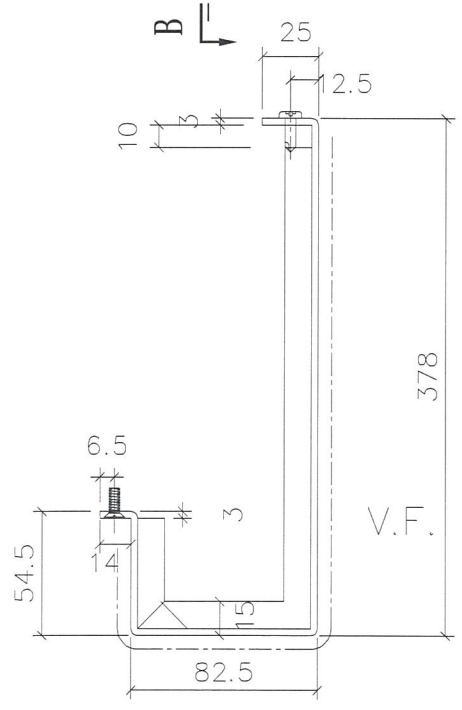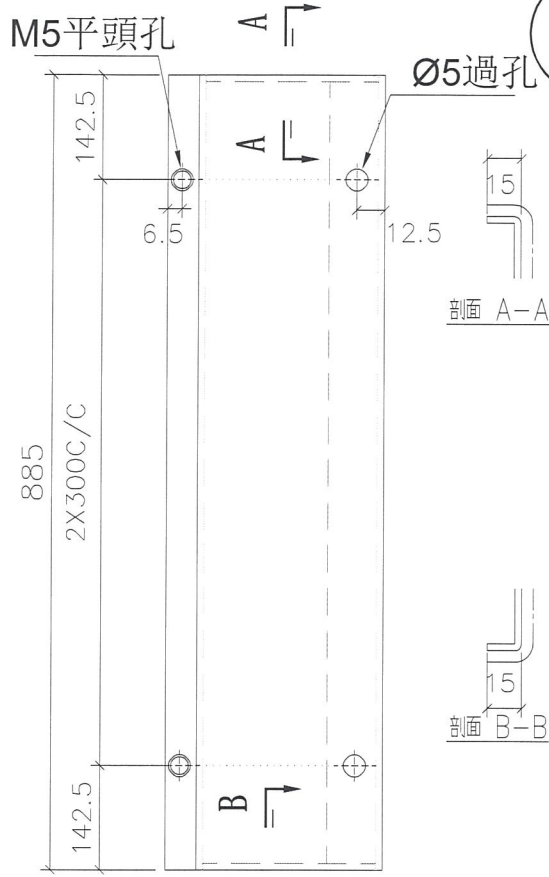

物料編號	層數	每層數	總數	使用位置	樓層	備註
APB-H04R	3	1	3	T1CW-D-1	7F-9F	
APB-H04R	3	1	3	T1CW-L-1	7F-9F	
APB-H04R	3	1	3	T1CW-J-1	7F-9F	
合計:			9			
APB-H04R	3	1	3	T2CW-G-2	7F-9F	已出
APB-H04R	3	1	3	T2CW-E-1	7F-9F	已出
APB-H04R	3	1	3	T2CW-C-1	7F-9F	已出
APB-H04R	3	1	3	T2CW-A-1	7F-9F	已出
APB-H04R	3	1	3	T2CW-L-1	7F-9F	已出
合計:			15			
APB-H04R	3	1	3	T3CW-E-1	7F-9F	
APB-H04R	3	1	3	T3CW-L-1	7F-9F	
APB-H04R	3	1	3	T3CW-C-1	7F-9F	
APB-H04R	3	1	3	T3CW-A-1	7F-9F	
合計:			12			
APB-H04R	3	1	3	T5CW-N-1	7F-9F	
APB-H04R	3	1	3	T5CW-L-1	7F-9F	
APB-H04R	3	1	3	T5CW-H-1	7F-9F	
APB-H04R	3	1	3	T5CW-F-1	7F-9F	
APB-H04R	3	1	3	T5CW-D-1	7F-9F	
合計:			15			

T1~T5共用51, T2已出4倍 15X4=60 多出9件高層用

地盤安裝

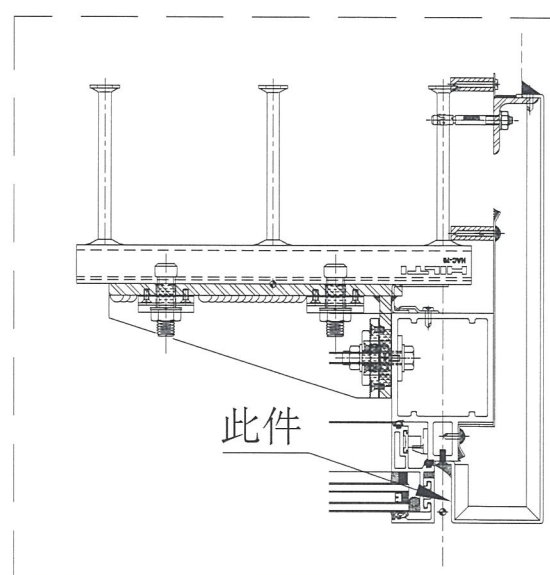


名稱	室外收口件拆圖	制圖	鞠章芳	2019.2.26	修改		B
材料	3mm鋁	復核	謝永林	2019.2.28	日期		2019.3.6
顏色	UCT803649 FXL-3	批准			圖號	APB-H04R	




美特鋁質 有限公司
MIDI Aluminium Fabricator Ltd.

工程號 J-837 地盤 觀塘裕民坊

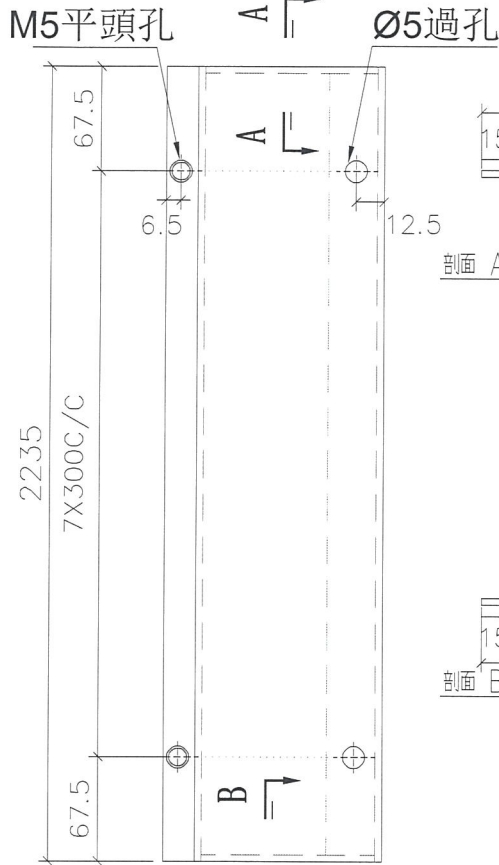


剖面 A-A

剖面 B-B

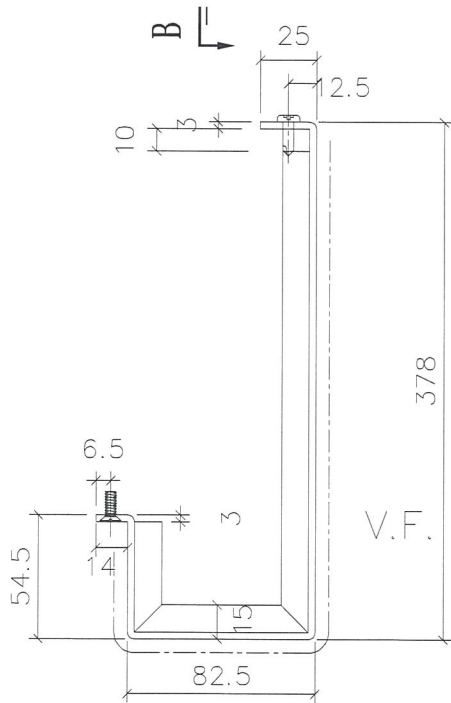

V.F.

地盤安裝

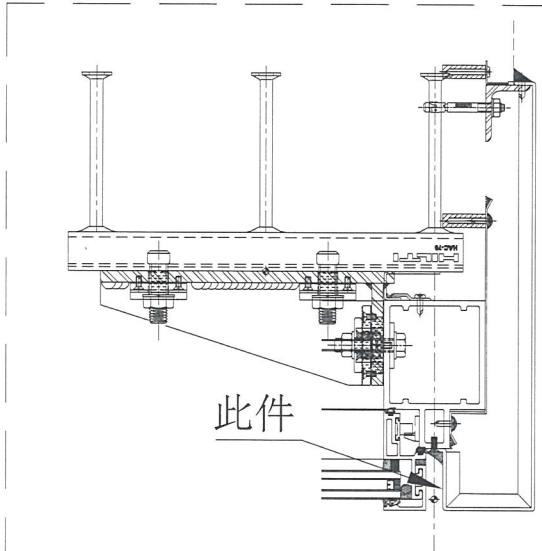

物料編號	層數	每層數	總數	使用位置	樓層	備註
APB-H04aR	3	1	3	T1CW-D-1	7F-9F	
APB-H04aR	3	1	3	T1CW-L-1	7F-9F	
APB-H04aR	3	1	3	T1CW-J-1	7F-9F	
合計:			9			
APB-H04aR	3	1	3	T2CW-G-2	7F-9F	已出
APB-H04aR	3	1	3	T2CW-E-1	7F-9F	已出
APB-H04aR	3	1	3	T2CW-C-1	7F-9F	已出
APB-H04aR	3	1	3	T2CW-A-1	7F-9F	已出
APB-H04aR	3	1	3	T2CW-L-1	7F-9F	已出
合計:			15			
APB-H04aR	3	1	3	T3CW-E-1	7F-9F	
APB-H04aR	3	1	3	T3CW-L-1	7F-9F	
APB-H04aR	3	1	3	T3CW-C-1	7F-9F	
APB-H04aR	3	1	3	T3CW-A-1	7F-9F	
合計:			12			
APB-H04aR	3	1	3	T5CW-N-1	7F-9F	
APB-H04aR	3	1	3	T5CW-L-1	7F-9F	
APB-H04aR	3	1	3	T5CW-H-1	7F-9F	
APB-H04aR	3	1	3	T5CW-F-1	7F-9F	
APB-H04aR	3	1	3	T5CW-D-1	7F-9F	
合計:			15			

T1~T5共用51, T2已出4倍 15X4=60 多出9件高層用

名稱	室外收口件拆圖	制圖	鞠章芳	2019.2.26	修改		B
材料	3mm鋁	復核	謝永林	2019.2.28	日期		2019.3.6
顏色	UCT803649 FXL-3	批准			圖號		APB-H04aR




美特鋁質 有限公司
MIDI Aluminium Fabricator Ltd.

物料編號	層數	每層數	總數	使用位置	樓層	備註
APB-H05	3	1	3	T1CW-F-2	7F-9F	
APB-H05	3	1	3	T2CW-N-2	7F-9F	已出

T1~T5共用6, T2已出4倍 3X4=T2 多出6件高層用

工程號 J-837 地盤 觀塘裕民坊

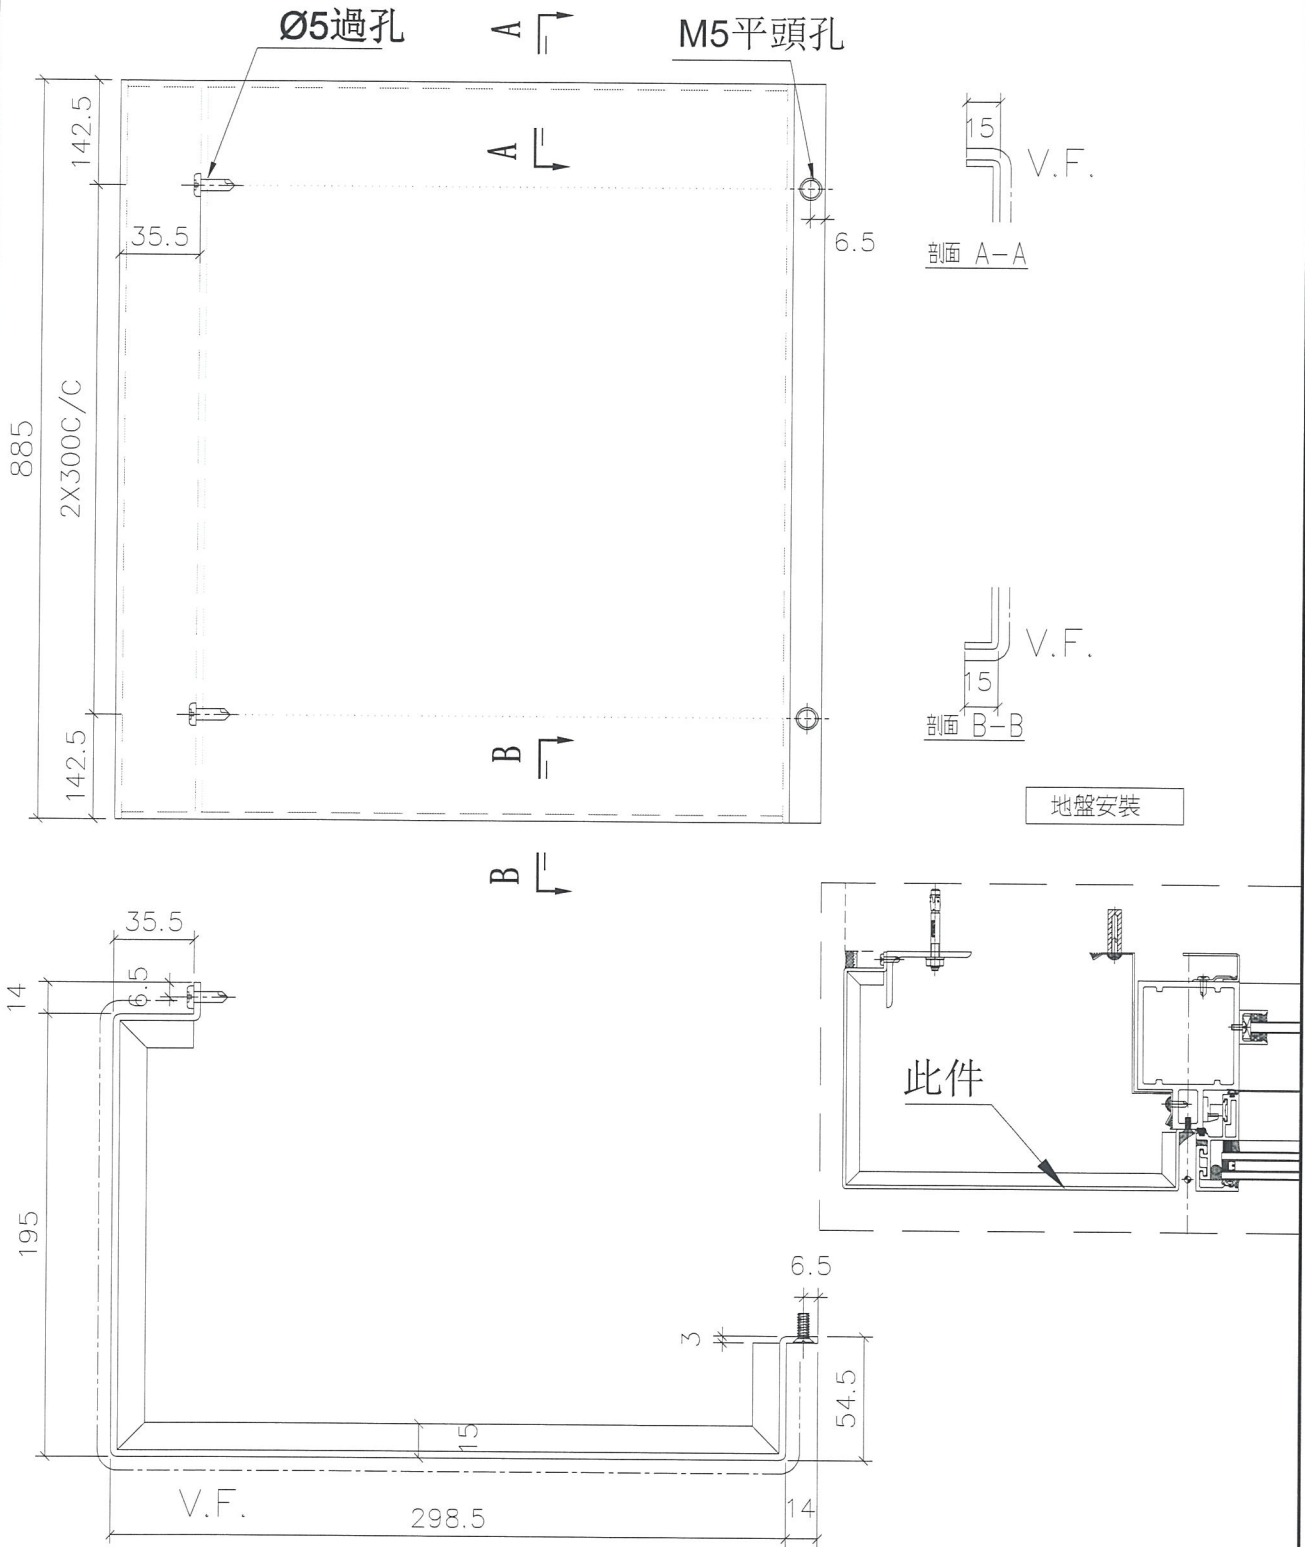

名稱	室外收口件拆圖	制圖	鞠章芳	2019.2.26	修改		B
材料	3mm鋁	復核	謝永林	2019.2.28	日期		2019.3.6
顏色	UCT803649 FXL-3	批准			圖號	APB-H05	




美特鋁質 有限公司
MIDI Aluminium Fabricator Ltd.

物料編號	層數	每層數	總數	使用位置	樓層	備註
APB-H05a	3	1	3	T1CW-F-2	7F-9F	
APB-H05a	3	1	3	T2CW-N-2	7F-9F	已出

工程號 J-837 地盤 觀塘裕民坊

T1~15共用6, T2已出4倍 3X4=12 多出6件高層用

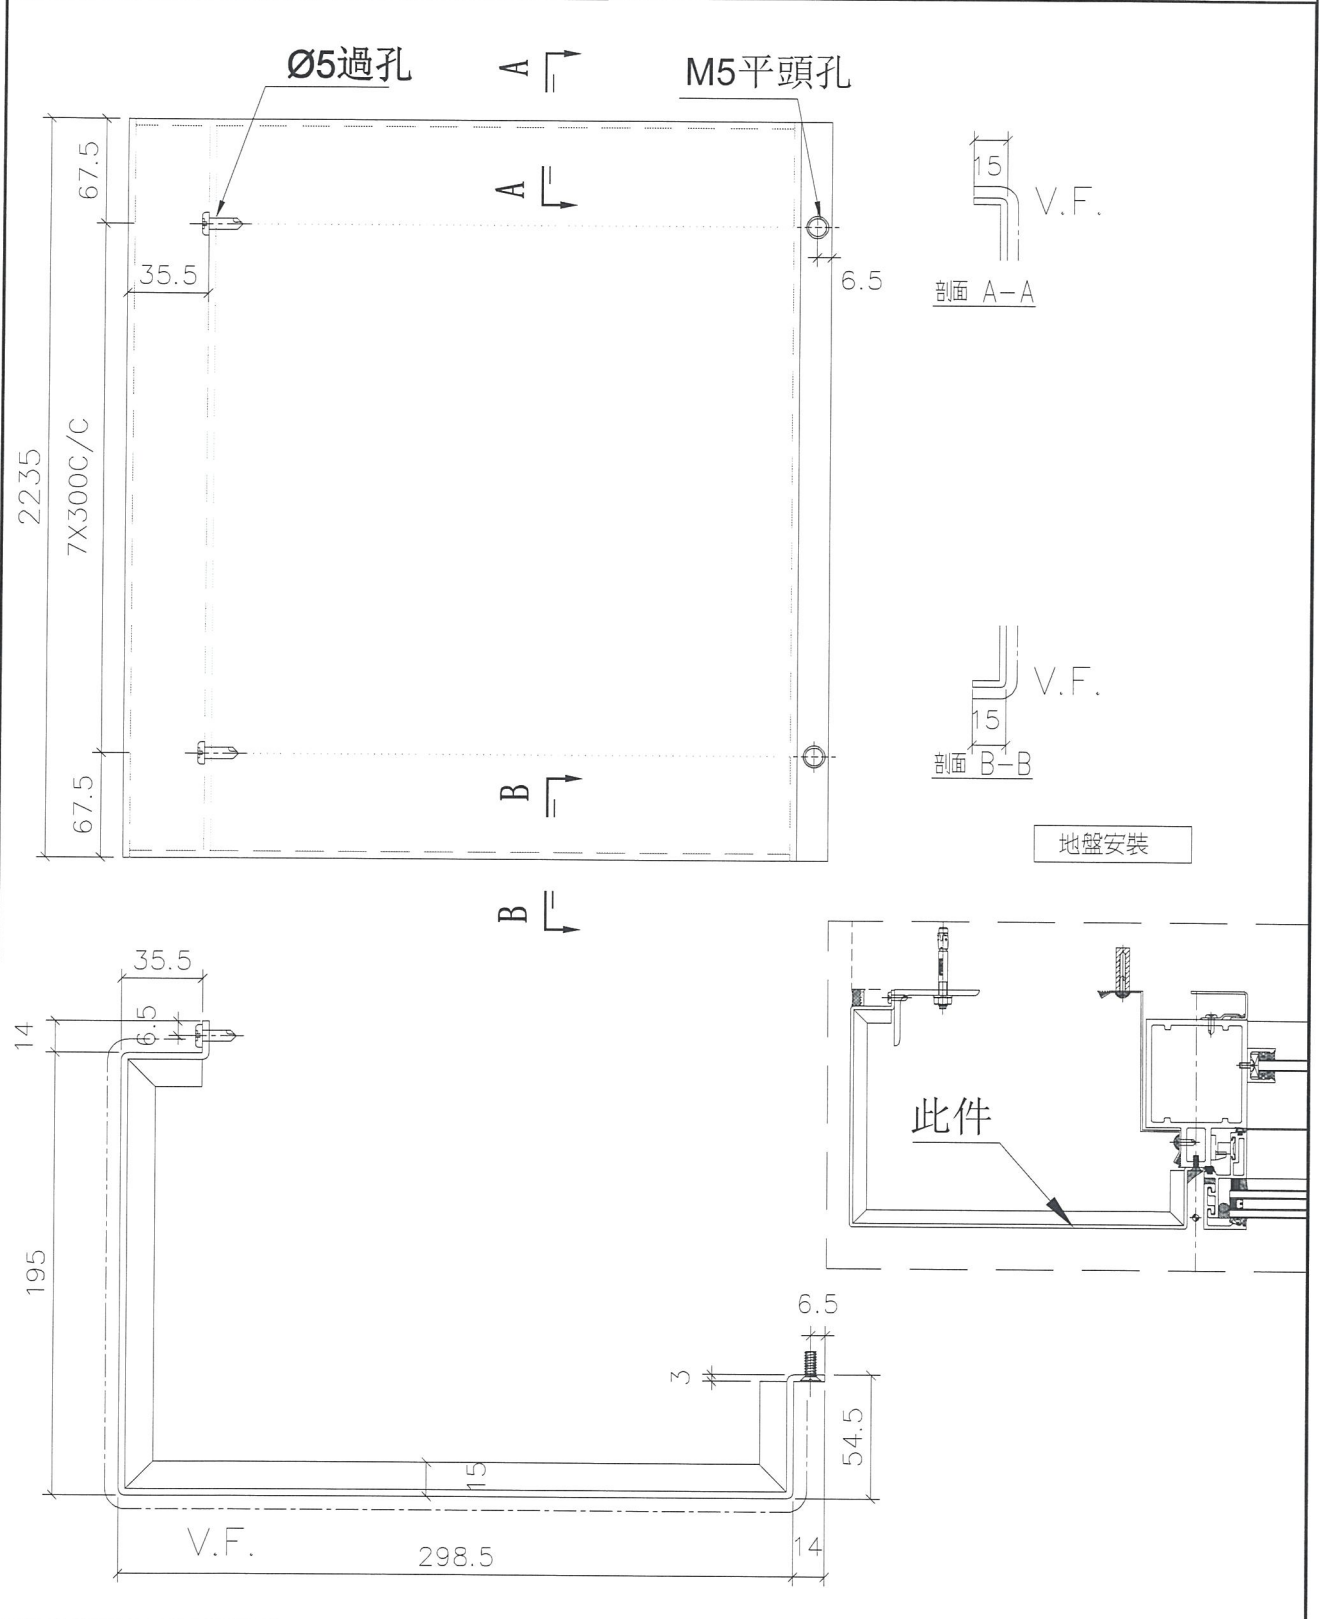

名稱	室外收口件拆圖	制圖	鞠章芳	2019.2.26	修改		B
材料	3mm鋁	復核	謝永林	2019.2.28	日期		2019.3.6
顏色	UCT803649 FXL-3	批准			圖號	APB-H05a	





美特鋁質 有限公司
MIDI Aluminium Fabricator Ltd.


物料編號	層數	每層數	總數	使用位置	樓層	備註
APB-H06	3	1	3	T1CW-E-2	7F-9F	已出
APB-H06	3	1	3	T2CW-M-3	7F-9F	
APB-H06	3	1	3	T3CW-F-2	7F-9F	

工程號 J-837 地盤 觀塘裕民坊


T1~T5共用9, T2已出4倍 3X4=12 多出3件高層用

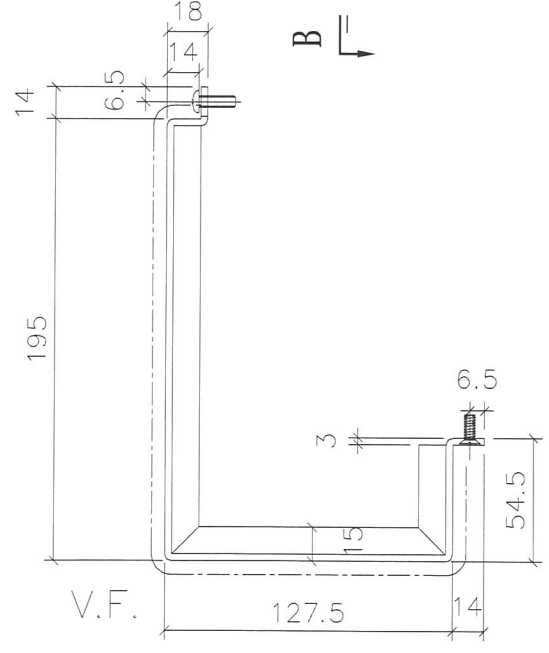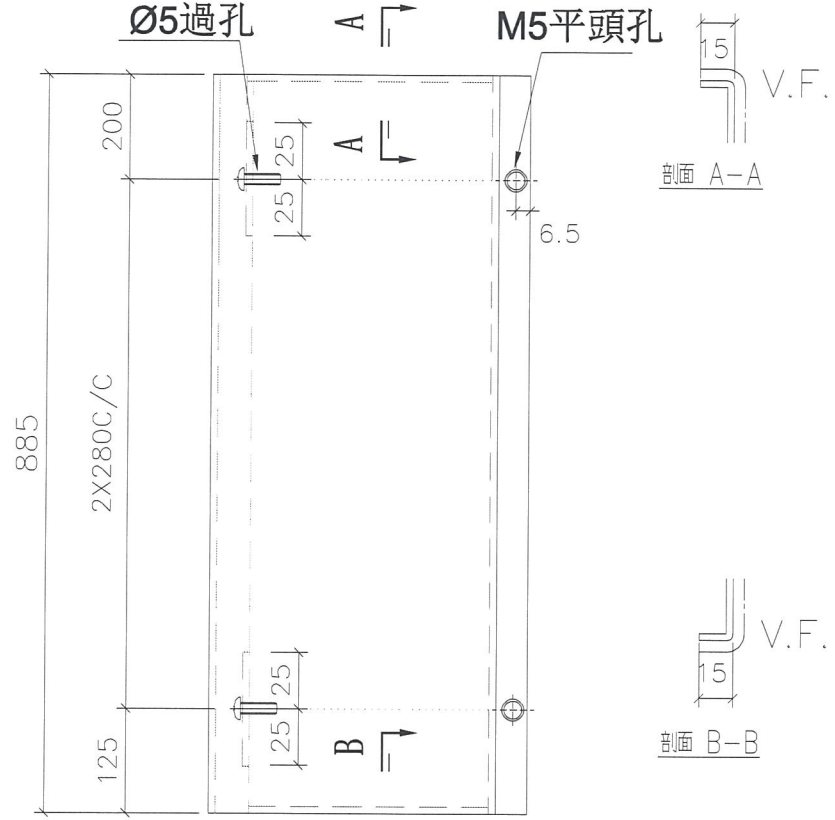

地盤安裝

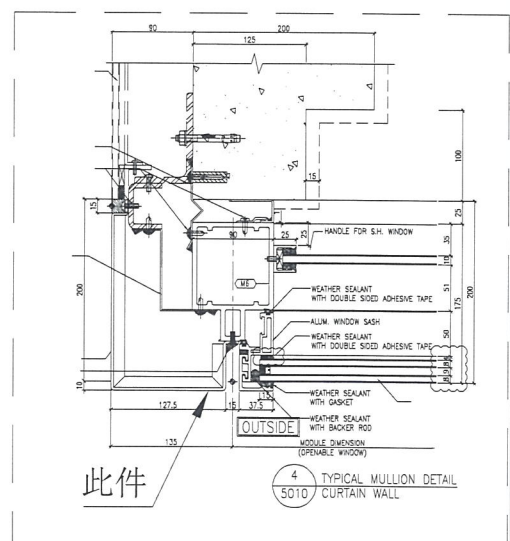

名稱	室外收口件拆圖	制圖	鞠章芳	2019.2.26	修改		B
材料	3mm鋁	復核	謝永林	2019.2.28	日期		2019.3.6
顏色	UCT803649 FXL-3	批准			圖號		APB-H06



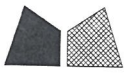


美特鋁質 有限公司
MIDI Aluminium Fabricator Ltd.


工程號 J-837 地盤 觀塘裕民坊

物料編號	層數	每層數	總數	使用位置	樓層	備註
APB-H06a	3	1	3	T1CW-E-2	7F-9F	已出
APB-H06a	3	1	3	T2CW-M-3	7F-9F	
APB-H06a	3	1	3	T3CW-F-2	7F-9F	

T1~ T5共用9, T2已出4倍 3X4=12 多出3件高層用

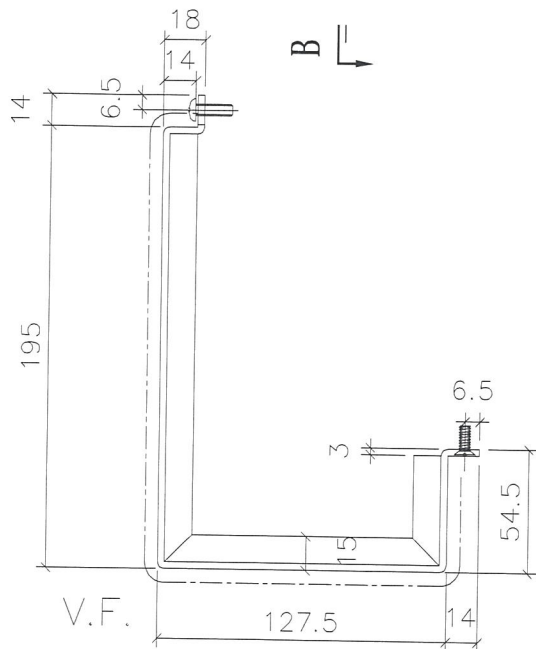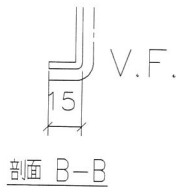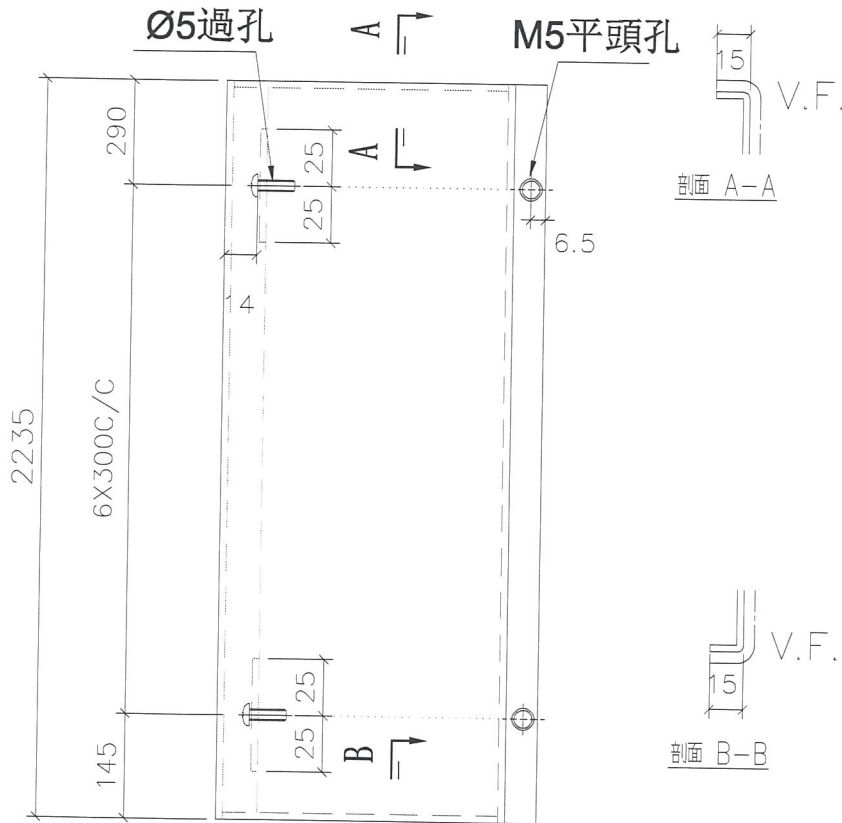


地盤安裝




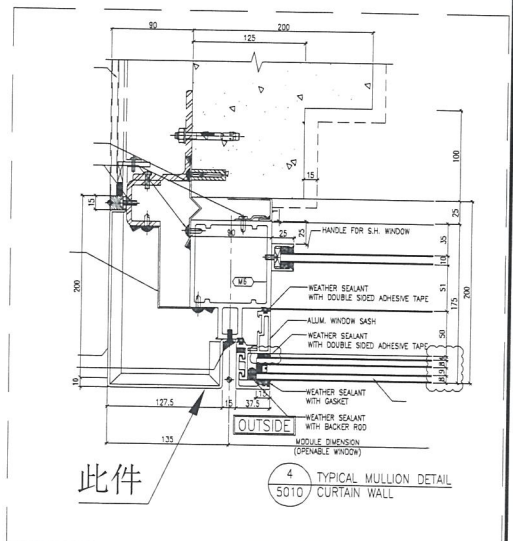


此件


4 TYPICAL MULLION DETAIL 5010 CURTAIN WALL

名稱	室外收口件拆圖	制圖	鞠章芳	2019.2.26	修改	B
材料	3mm韌	復核	謝永林	2019.2.28	日期	2019.3.6
顏色	UCT803649 FXL-3	批准			圖號	APB-H06a

 美特鋁質 MIDI Aluminium Fabricator Ltd.	物料編號	層數	每層數	總數	使用位置	樓層	備註	
	APB-H06R	3	1	3	T5CW-A-1	7F-9F	新增	
工程號	J-837	地盤	觀塘裕民坊					

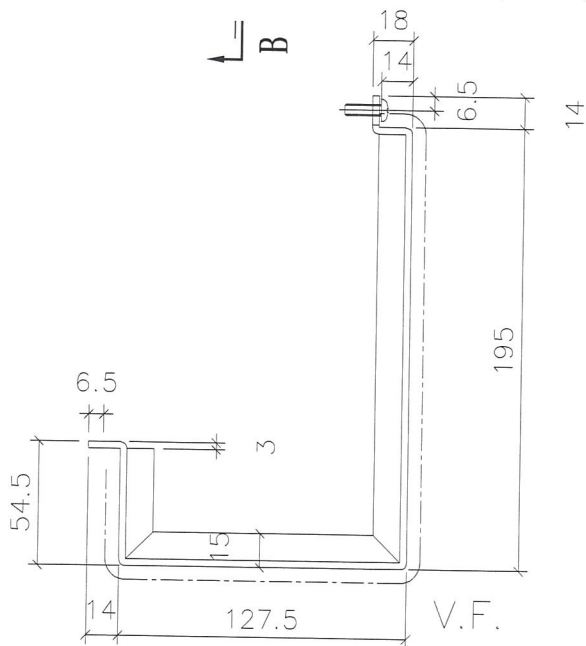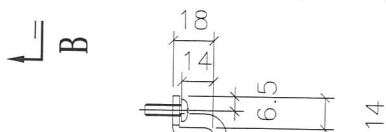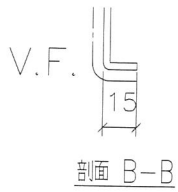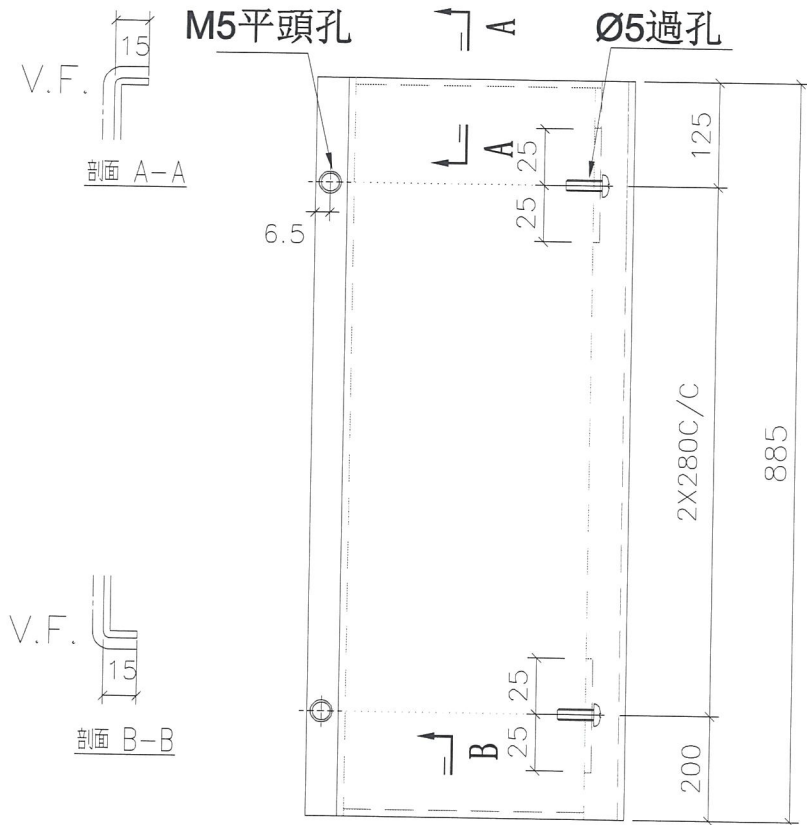


地盤安裝

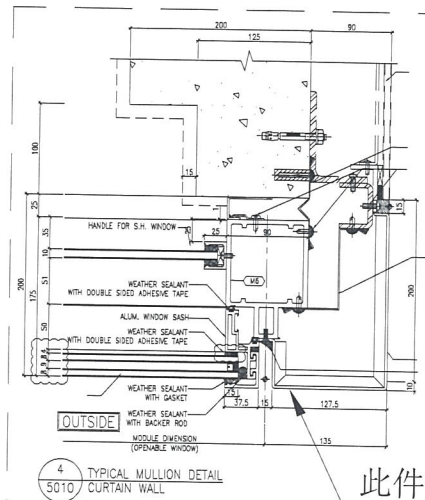

此件

名稱	室外收口件拆圖	制圖	鞠章芳	2019.2.26	修改		
材料	3mm鋁	復核	謝永林	2019.2.28	日期		
顏色	UCT803649 FXL-3	批准			圖號	APB-H06R	

 美特鋁質 有限公司 MIDI Aluminium Fabricator Ltd.	物料編號	層數	每層數	總數	使用位置	樓層	備註
	APB-H06aR	3	1	3	T5CW-A-1	7F-9F	新增
工程號	J-837	地盤	觀塘裕民坊				


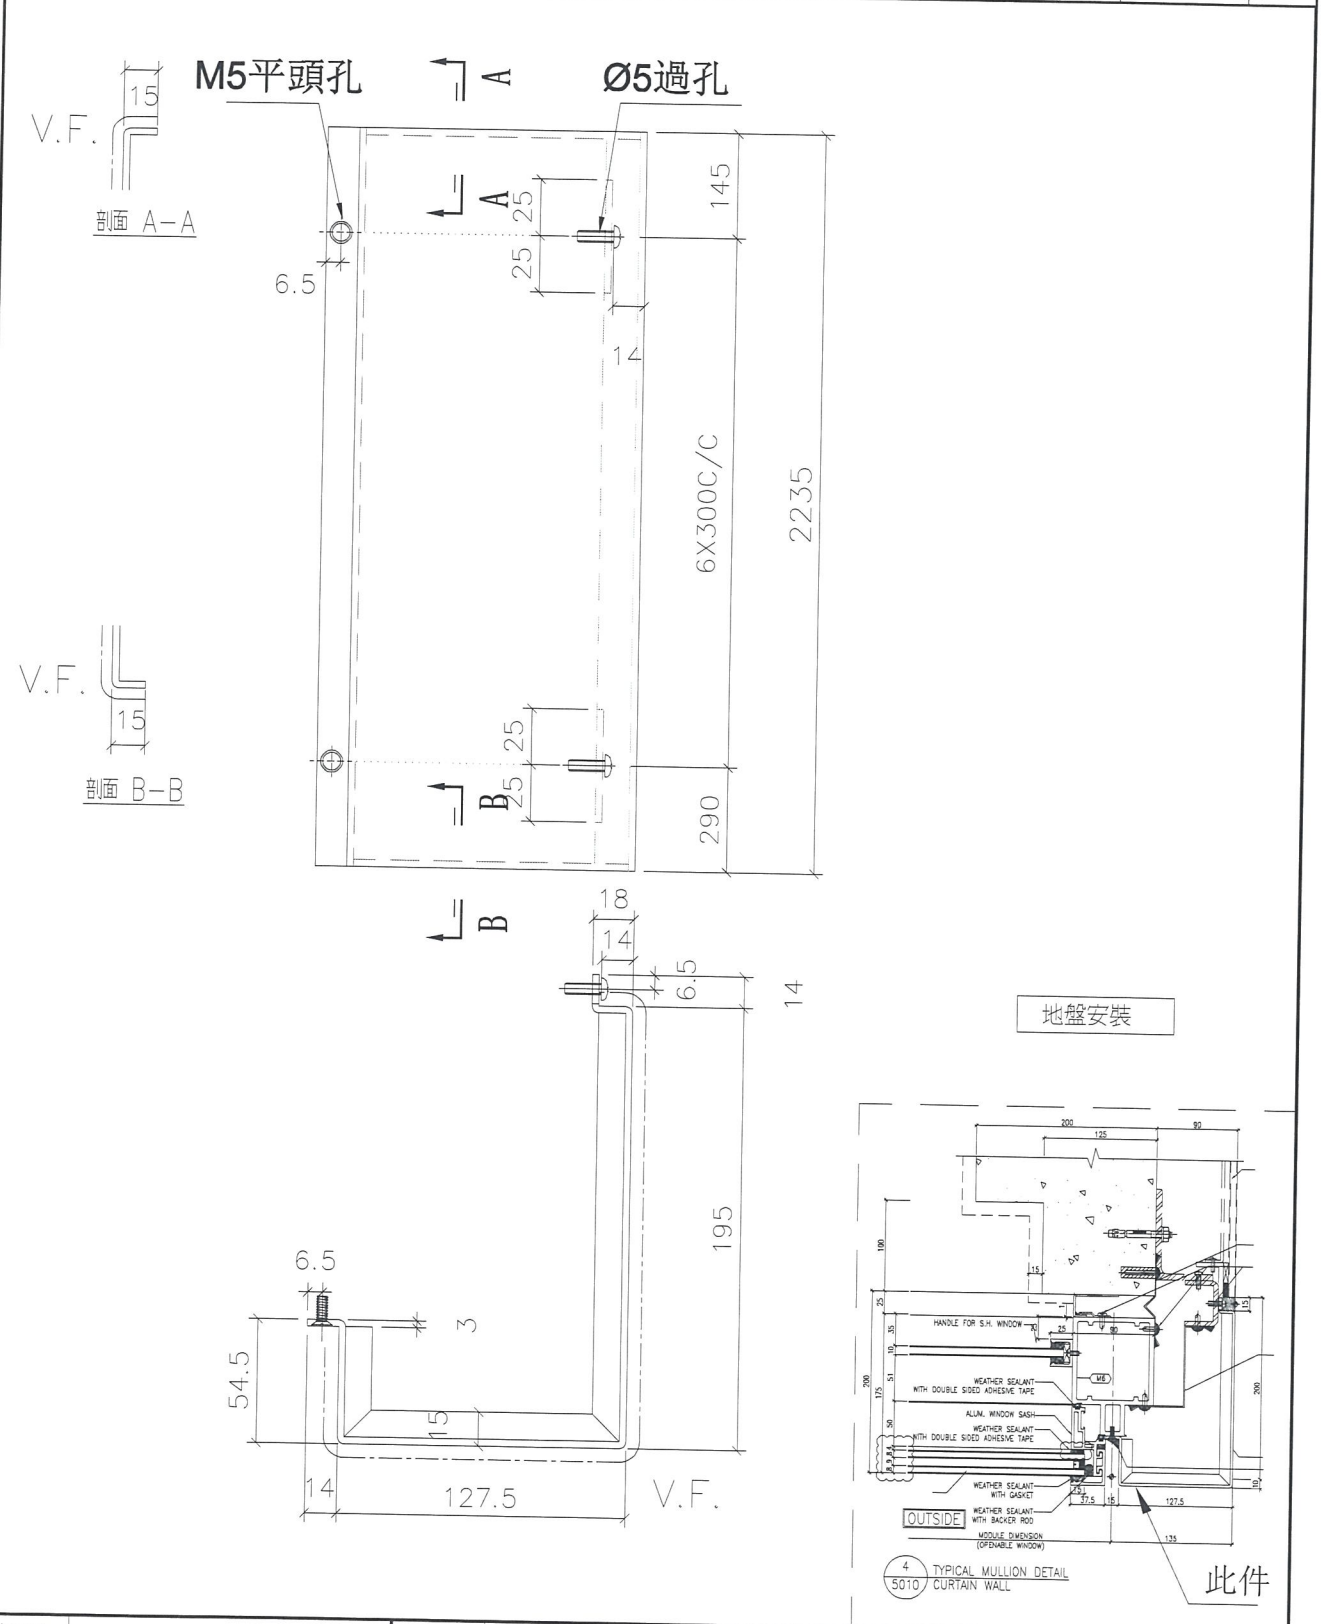


名稱	室外收口件拆圖	制圖	鞠章芳	2019.2.26	修改		
材料	3mm鋁	復核	謝永林	2019.2.28	日期		
顏色	UCT803649 FXL-3	批准			圖號	APB-H06aR	



美特鋁質 有限公司
MIDI Aluminium Fabricator Ltd

工程號 J-837 地盤 觀塘裕民坊

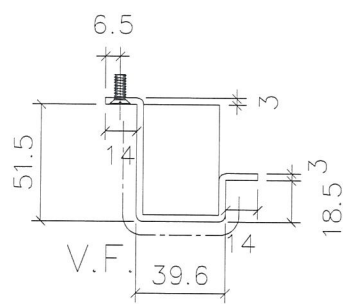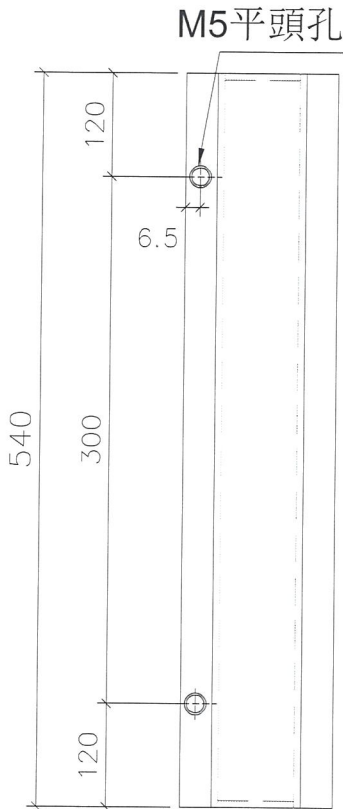


物料編號	層數	每層數	總數	使用位置	樓層	備註
APB-H07	3	1	3	T1CW-D-1	7F-9F	
APB-H07	3	1	3	T1CW-A-3	7F-9F	
APB-H07	3	1	3	T1CW-A-2	7F-9F	
APB-H07	3	2	6	T1CW-C-1	7F-9F	
APB-H07	3	1	3	T1CW-M-2	7F-9F	
APB-H07	3	1	3	T1CW-M-1	7F-9F	
APB-H07	3	1	3	T1CW-K-2	7F-9F	
APB-H07	3	2	6	T1CW-H-2	7F-9F	
合計:			30			
APB-H07	3	1	3	T2CW-H-1	7F-9F	已出
APB-H07	3	1	3	T2CW-F-2	7F-9F	已出
APB-H07	3	1	3	T2CW-F-1	7F-9F	已出
APB-H07	3	1	3	T2CW-D-1	7F-9F	已出
APB-H07	3	2	6	T2CW-B-2	7F-9F	已出
APB-H07	3	1	3	T2CW-L-2	7F-9F	已出
APB-H07	3	1	3	T2CW-K-1	7F-9F	已出
合計:			24			
APB-H07	3	1	3	T3CW-F-1	7F-9F	
APB-H07	3	1	3	T3CW-M-2	7F-9F	
APB-H07	3	1	3	T3CW-K-2	7F-9F	
APB-H07	3	1	3	T3CW-K-1	7F-9F	
APB-H07	3	1	3	T3CW-J-2	7F-9F	
APB-H07	3	1	3	T3CW-J-1	7F-9F	
APB-H07	3	1	3	T3CWH-2	7F-9F	
APB-H07	3	1	3	T3CW-H-1	7F-9F	
APB-H07	3	2	6	T3CW-B-2	7F-9F	
APB-H07	3	1	3	T3CW-D-1	7F-9F	
APB-H07	3	1	3	T3CW-G-1	7F-9F	
合計:			36			
APB-H07	3	1	3	T5CW-M-2	7F-9F	
APB-H07	3	1	3	T5CW-G-2	7F-9F	
APB-H07	3	1	3	T5CW-G-1	7F-9F	
APB-H07	3	1	3	T5CW-E-2	7F-9F	
APB-H07	3	1	3	T5CW-E-1	7F-9F	
APB-H07	3	2	6	T5CW-C-1	7F-9F	
合計:			21			

T1-T5共用111, T2已出4倍 24X4=96 還欠15

總數 111 件

地盤安裝

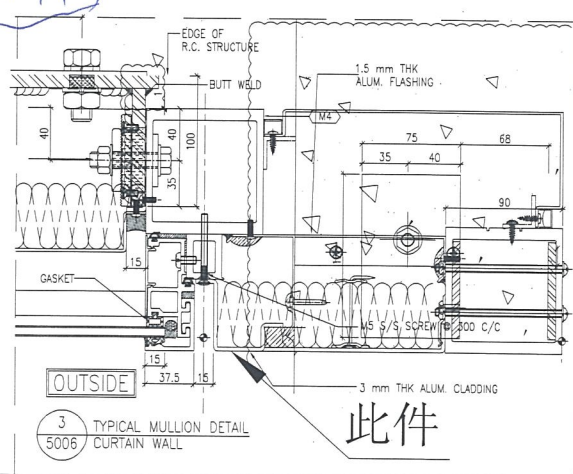



名稱	室外收口件拆圖	制圖	鞠章芳	2019.2.26	修改	B
材料	3mm鋁	復核	謝永林	2019.2.28	日期	2019.3.6
顏色	UCT803649 FXL-3	批准			圖號	APB-H07



美特鋁質 有限公司
MIDI Aluminium Fabricator

工程號 J-837 地盤 觀塘裕民坊


M5平頭孔

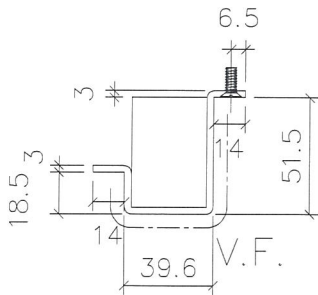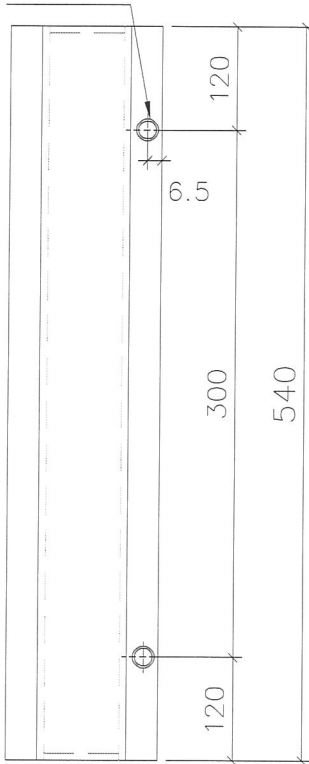

物料編號	層數	每層數	總數	使用位置	樓層	備註
APB-H07R	3	1	3	T1CW-G-1	7F-9F	
APB-H07R	3	1	3	T1CW-E-1	7F-9F	
APB-H07R	3	2	6	T1CW-D-1	7F-9F	
APB-H07R	3	1	3	T1CW-B-2	7F-9F	
APB-H07R	3	1	3	T1CW-B-1	7F-9F	
APB-H07R	3	1	3	T1CW-L-2	7F-9F	
APB-H07R	3	1	3	T1CW-L-1	7F-9F	
APB-H07R	3	1	3	T1CW-J-1	7F-9F	
合計:			27			
APB-H07R	3	1	3	T2CW-H-1	7F-9F	已出
APB-H07R	3	2	6	T2CW-G-2	7F-9F	已出
APB-H07R	3	1	3	T2CW-E-2	7F-9F	已出
APB-H07R	3	1	3	T2CW-E-1	7F-9F	已出
APB-H07R	3	1	3	T2CW-C-1	7F-9F	已出
APB-H07R	3	2	6	T2CW-A-1	7F-9F	已出
APB-H07R	3	1	3	T2CW-M-2	7F-9F	已出
APB-H07R	3	1	3	T2CW-M-1	7F-9F	已出
APB-H07R	3	1	3	T2CW-L-2	7F-9F	已出
APB-H07R	3	1	3	T2CW-K-1	7F-9F	已出
APB-H07R	3	2	6	T2CW-J-1	7F-9F	已出
合計:			42			
APB-H07R	3	1	3	T3CW-E-1	7F-9F	
APB-H07R	3	1	3	T3CW-L-2	7F-9F	
APB-H07R	3	1	3	T3CW-L-1	7F-9F	
APB-H07R	3	1	3	T3CW-C-2	7F-9F	
APB-H07R	3	1	3	T3CW-C-1	7F-9F	
APB-H07R	3	2	6	T3CW-A-1	7F-9F	
APB-H07R	3	1	3	T3CW-D-1	7F-9F	
APB-H07R	3	1	3	T3CW-G-1	7F-9F	
合計:			27			
APB-H07R	3	1	3	T5CW-N-1	7F-9F	
APB-H07R	3	1	3	T5CW-L-1	7F-9F	
APB-H07R	3	1	3	T5CW-H-2	7F-9F	
APB-H07R	3	1	3	T5CW-H-1	7F-9F	
APB-H07R	3	1	3	T5CW-F-2	7F-9F	
APB-H07R	3	1	3	T5CW-F-1	7F-9F	
APB-H07R	3	1	3	T5CW-D-2	7F-9F	
APB-H07R	3	1	3	T5CW-D-1	7F-9F	
APB-H07R	3	1	3	T5CW-A-3	7F-9F	
合計:			27			

T1~T5共用123, T2已出4倍 42X4=168 多出45高層用

地盤安裝

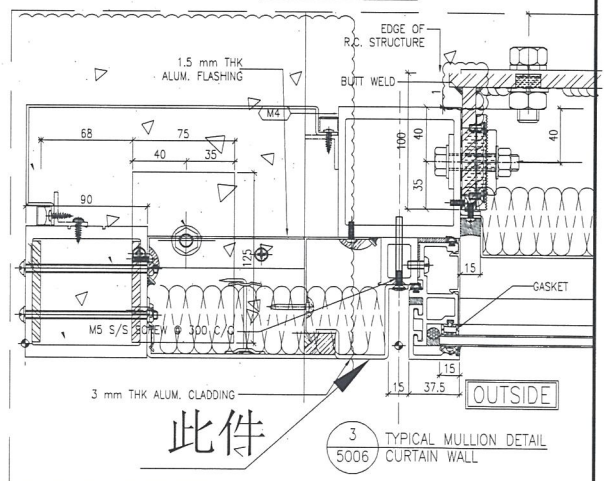



名稱	室外收口件拆圖	制圖	鞠章芳	2019.2.26	修改		B
材料	3mm鋁	復核	謝永林	2019.2.28	日期		2019.3.6
顏色	UCT803649 FXL-3	批准			圖號	APB-H07R	




美特鋁質 有限公司
MIDI Aluminium Fabricator Ltd

工程號 J-837 地盤 觀塘裕民坊

物料編號	層數	每層數	總數	使用位置	樓層	備註
APB-H08	3	1	3	T3CWM-1	7F-9F	新增
APB-H08	3	1	3	T5CWM-2	7F-9F	新增
APB-H08	3	2	6	T5CWJK-1	7F-9F	新增
APB-H08	3	1	3	T5CWA-3	7F-9F	新增
合計:			15			

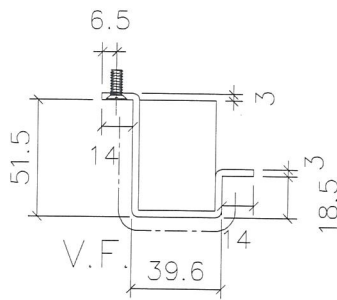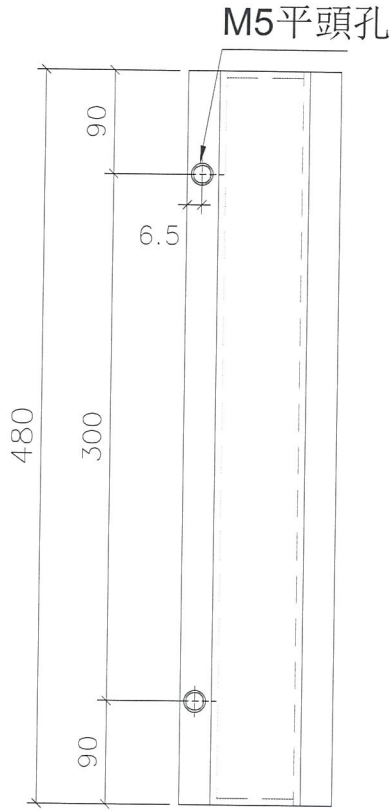

地盤安裝

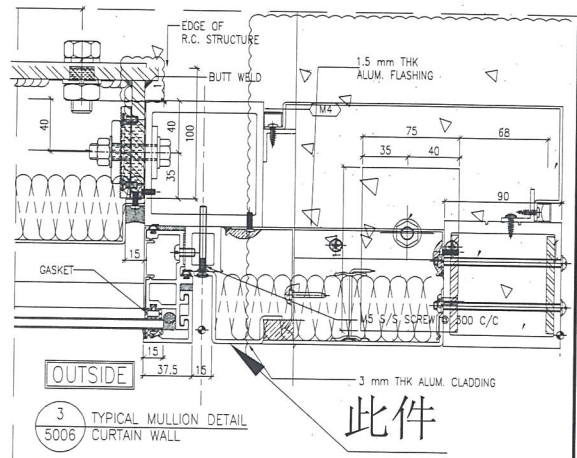

名稱	室外收口件拆圖	制圖	鞠章芳	2019.2.26	修改	
材料	3mm鋁	復核	謝永林	2019.2.28	日期	
顏色	UCT803649 FXL-3	批准			圖號	APB-H08



美特鋁質 有限公司
MIDI Aluminium Fabricator Ltd.


工程號 J-837 地盤 觀塘裕民坊

物料編號	層數	每層數	總數	使用位置	樓層	備註
APB-H08R	3	1	3	T2CW-N-1	7F-9F	已出
APB-H08R	3	1	3	T3CWF-1	7F-9F	
APB-H08R	3	1	3	T3CWE-1	7F-9F	
APB-H08R	3	1	3	T5CWN-1	7F-9F	
APB-H08R	3	1	3	T5CWL-1	7F-9F	
APB-H08R	3	1	3	T5CWJK-1	7F-9F	
APB-H08R	3	1	3	T5CWC-1	7F-9F	
合計:			21			



T1~T5共用21, T2已出4倍 3X4=12 還欠9

總數 21件


M5平頭孔


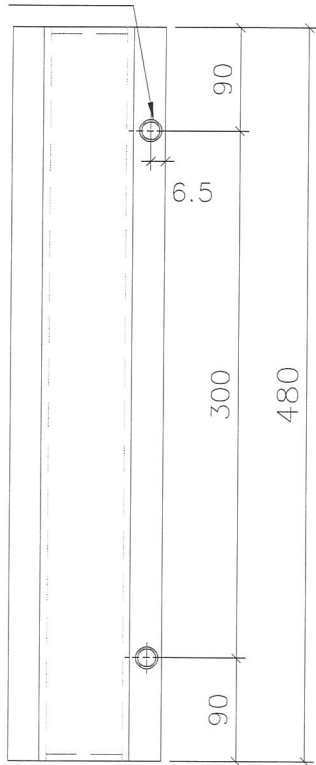


地盤安裝

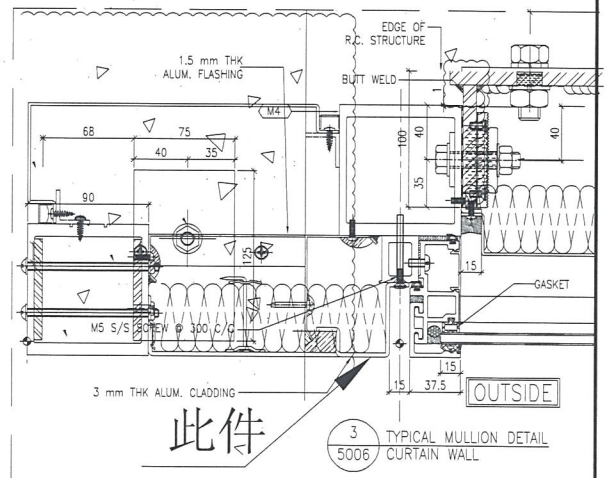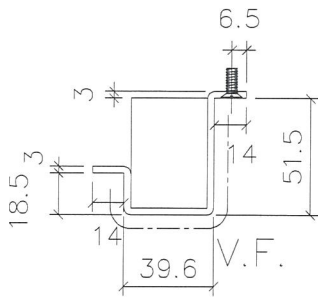


名稱	室外收口件拆圖	制圖	鞠章芳	2019.2.26	修改		B
材料	3mm鋁	復核	謝永林	2019.2.28	日期		2019.3.6
顏色	UCT803649 FXL-3	批准			圖號	APB-H08R	

 美特鋁質有限公司 MIDI Aluminium Fabricator Ltd.				物料編號	層數	每層數	總數	使用位置	樓層	備註
工程號	J-837	地盤	觀塘裕民坊	APB-H09	3	1	3	T1CWK-1	7F-9F	新增

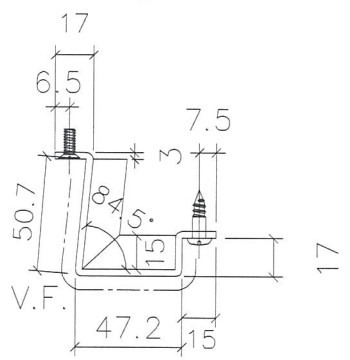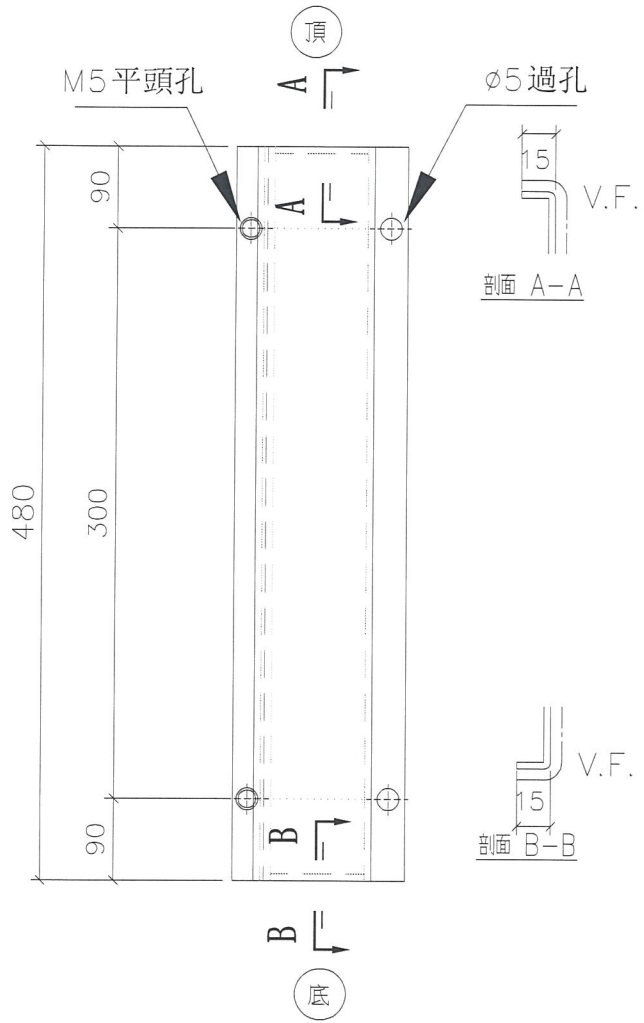

地盤安裝

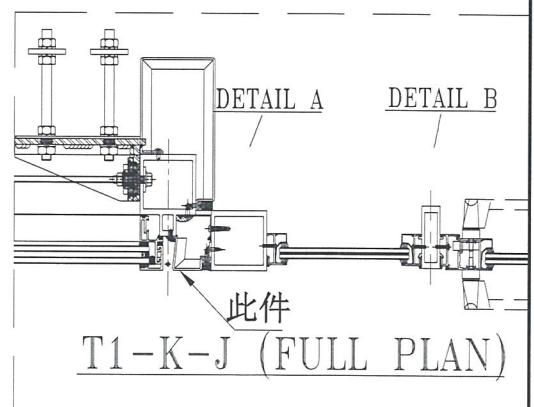



名稱	室外收口件拆圖	制圖	鞠章芳	2019.2.26	修改			
材料	3mm鋁	復核	謝永林	2019.2.28	日期			
顏色	UCT803649 FXL-3	批准			圖號	APB-H09		




美特鋁質 有限公司
MIDI Aluminium Fabricator Ltd.

物料編號	層數	每層數	總數	使用位置	樓層	備註
APB-H09a	3	1	3	T1CWK-1	7F-9F	新增


工程號 J-837 地盤 觀塘裕民坊

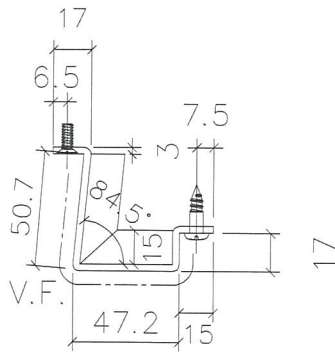
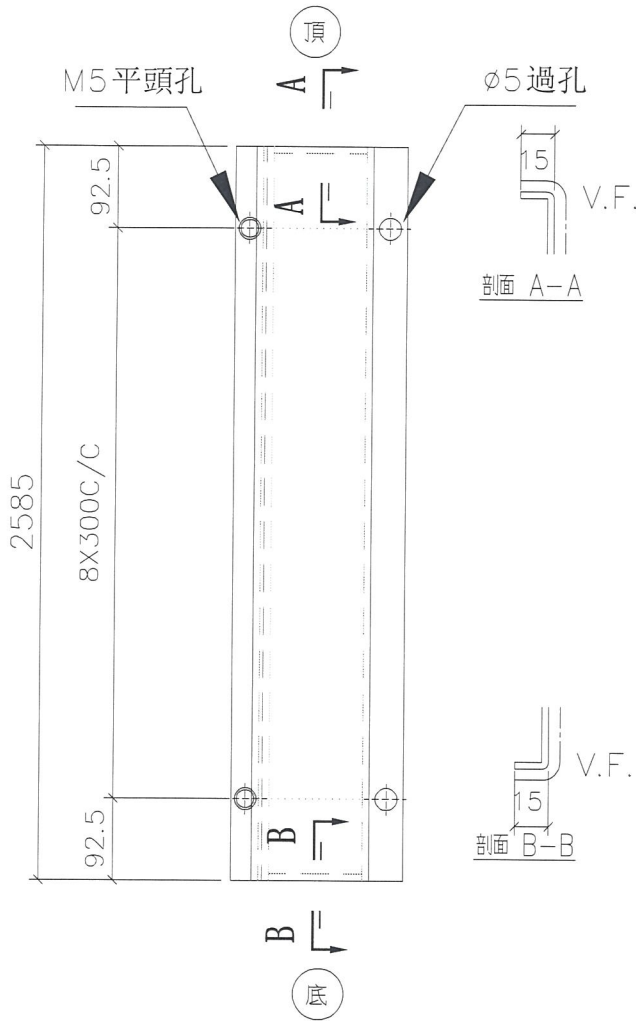


地盤安裝

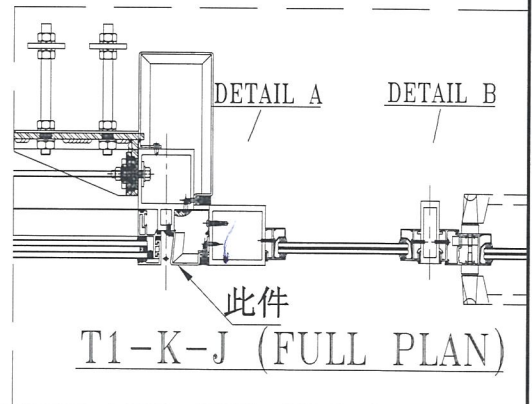


名稱	室外收口件拆圖	制圖	鞠章芳	2019.2.26	修改		
材料	3mm 鋁	復核	謝永林	2019.2.28	日期		
顏色	UCT803649 FXL-3	批准			圖號	APB-H09a	


 美特鋁質 有限公司 MIDI Aluminium Fabricator Ltd.	物料編號	層數	每層數	總數	使用位置	樓層	備註
	APB-H09R	3	1	3	T1CWJ-2	7F-9F	新增
工程號	J-837	地盤	觀塘裕民坊				

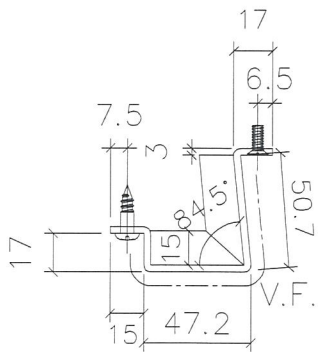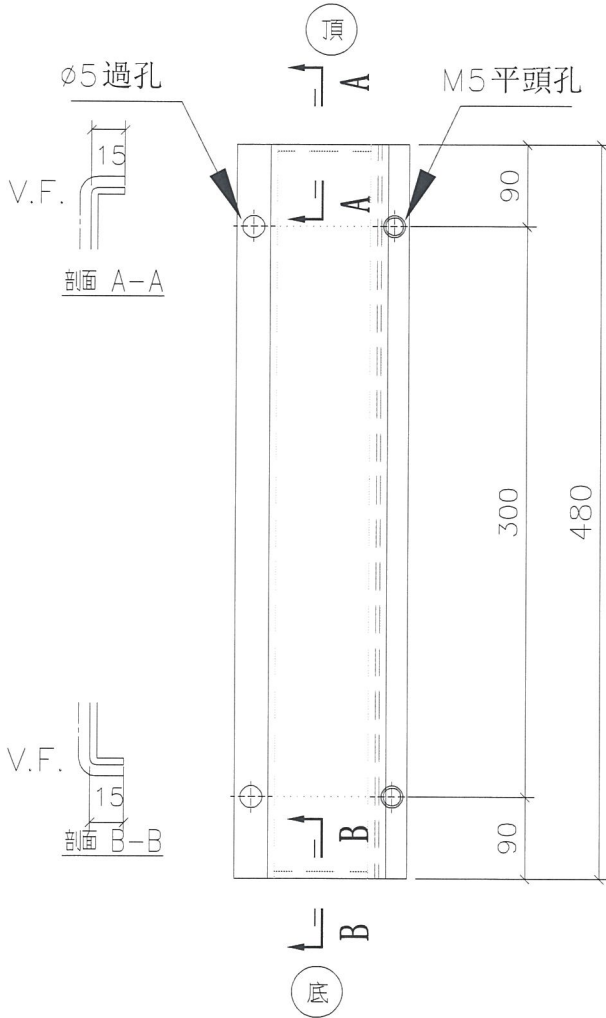

地盤安裝

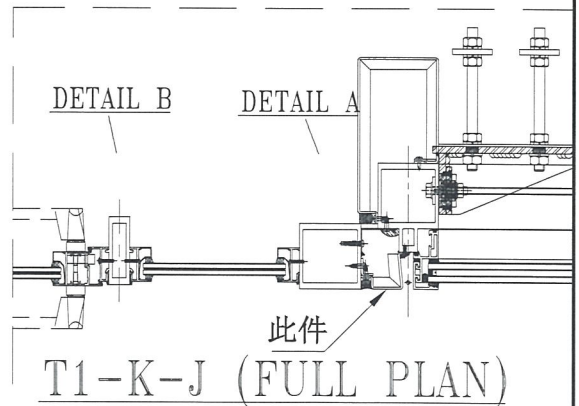



名稱	室外收口件拆圖	制圖	鞠章芳	2019.2.26	修改		
材料	3mm鋁	復核	謝永林	2019.2.28	日期		
顏色	UCT803649 FXL-3	批准			圖號	APB-H09R	

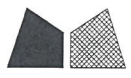


美特鋁質 有限公司
MIDI Aluminium Fabricator Ltd.

物料編號	層數	每層數	總數	使用位置	樓層	備註
APB-H09aR	3	1	3	T1CWJ-2	7F-9F	新增

工程號 J-837 地盤 觀塘裕民坊

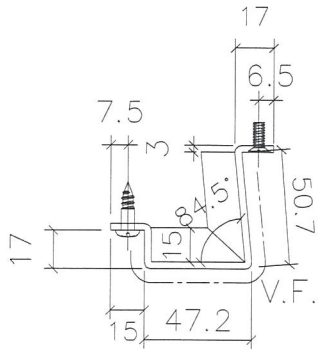
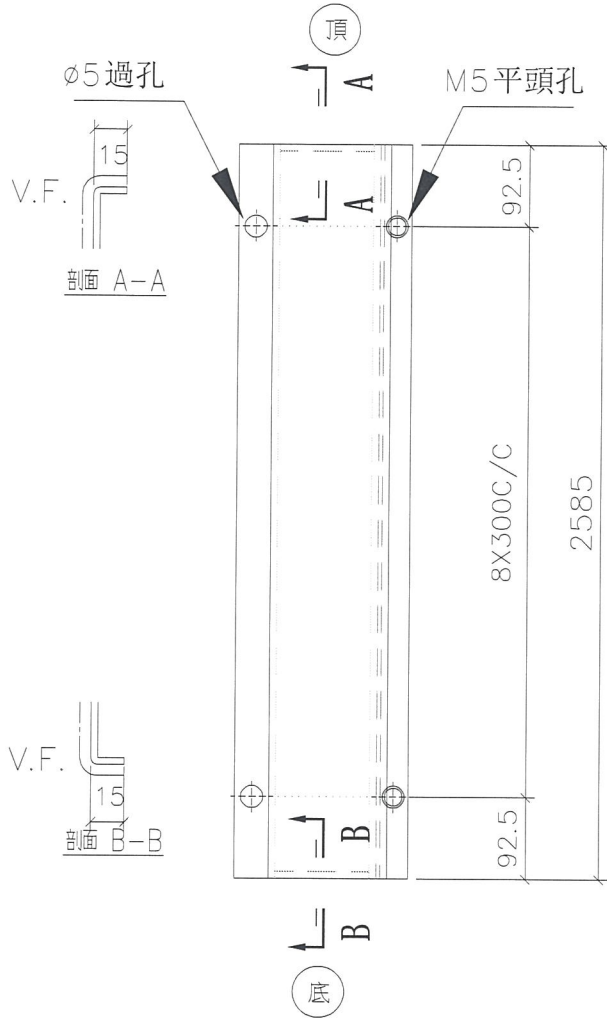


地盤安裝

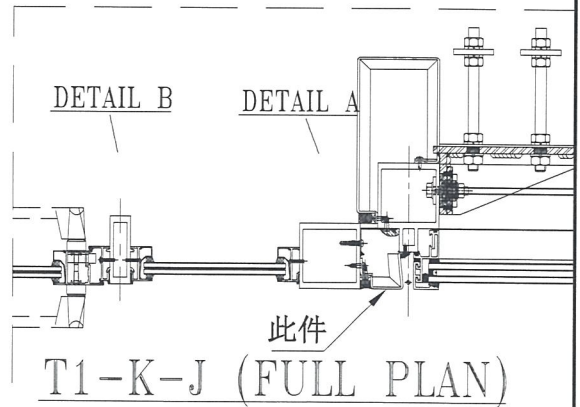


名稱	室外收口件拆圖	制圖	鞠章芳	2019.2.26	修改		
材料	3mm鋁	復核	謝永林	2019.2.28	日期		
顏色	UCT803649 FXL-3	批准			圖號	APB-H09aR	

 美特鋁質 有限公司 MIDI Aluminium Fabricator Ltd.	物料編號	層數	每層數	總數	使用位置	樓層	備註
	APB-H10R	3	1	3	T1CWG-1	7F-9F	新增
工程號	J-837	地盤	觀塘裕民坊				

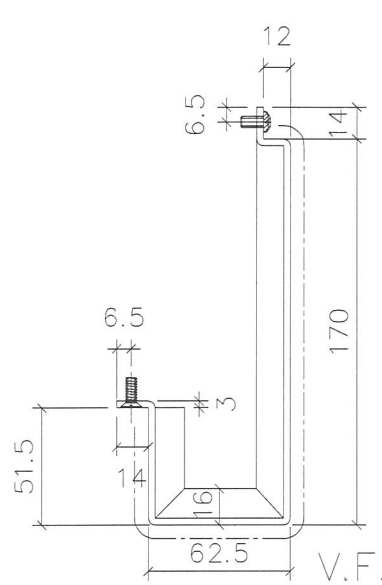
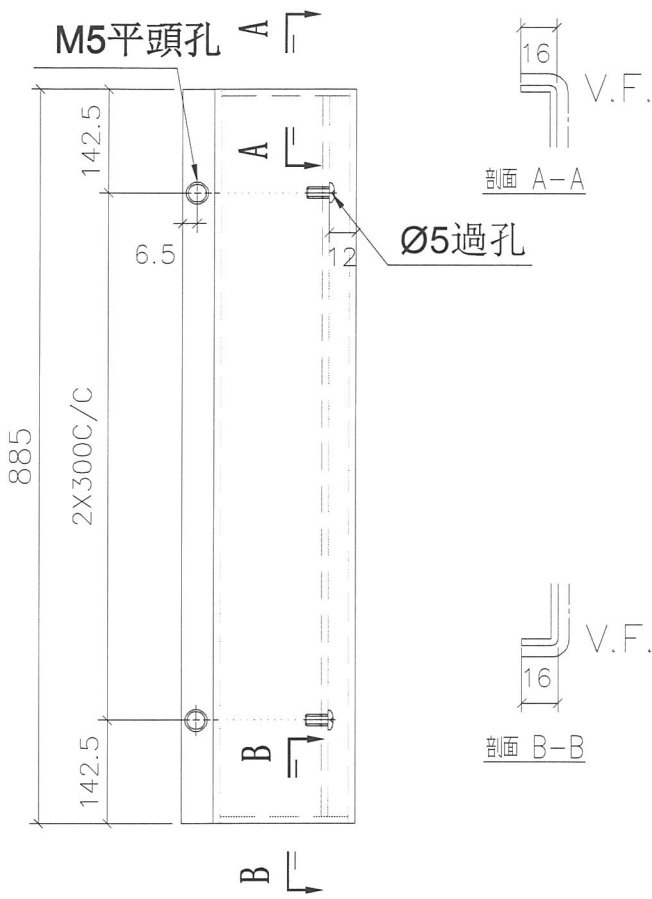


地盤安裝

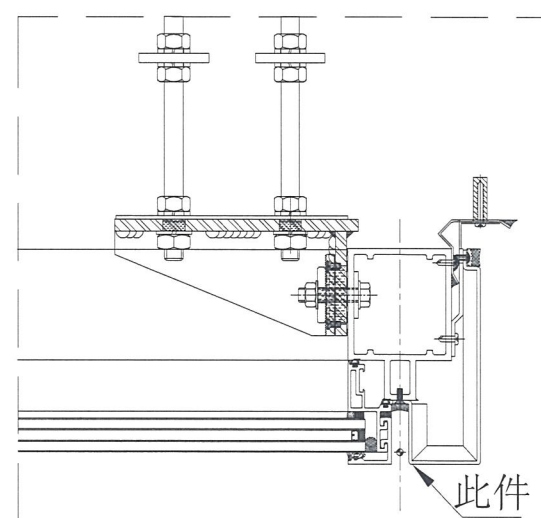


名稱	室外收口件拆圖	制圖	鞠章芳	2019.2.26	修改		
材料	3mm鋁	復核	謝永林	2019.2.28	日期		
顏色	UCT803649 FXL-3	批准			圖號	APB-H10R	

 美特鋁質 有限公司 MIDI Aluminium Fabricator Ltd.	物料編號	層數	每層數	總數	使用位置	樓層	備註
	APB-H10aR	3	1	3	T1CWG-1	7F-9F	新增
工程號	J-837	地盤	觀塘裕民坊				

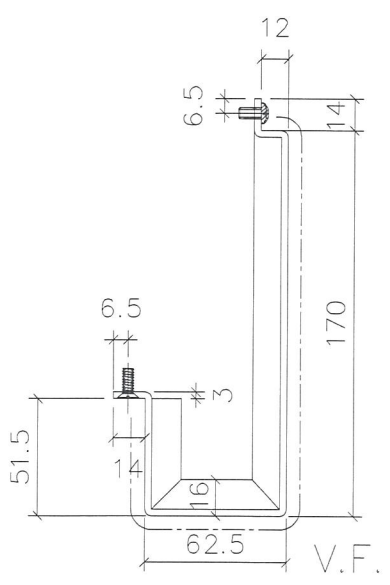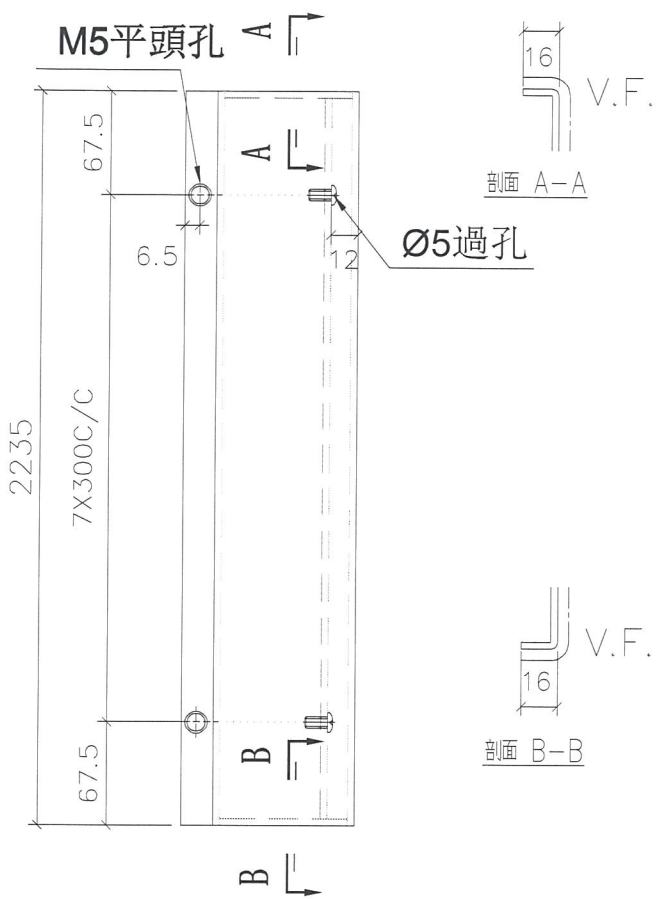

地盤安裝

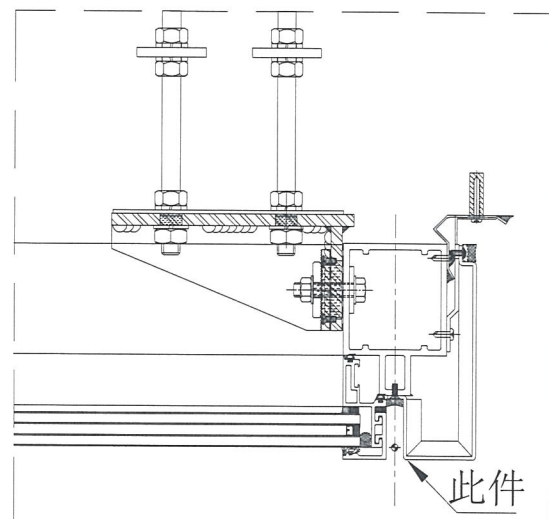




名稱	室外收口件拆圖	制圖	鞠章芳	2019.2.26	修改		
材料	3mm 鋁	復核	謝永林	2019.2.28	日期		
顏色	UCT803649 FXL-3	批准			圖號	APB-H10aR	




美特鋁質有限公司
MIDI Aluminium Fabricator Ltd.

物料編號	層數	每層數	總數	使用位置	樓層	備註
APB-H11R	3	1	3	T1CWF-2	7F-9F	新增
APB-H11R	3	1	3	T2CWM-1	7F-9F	新增

工程號 J-837 地盤 觀塘裕民坊

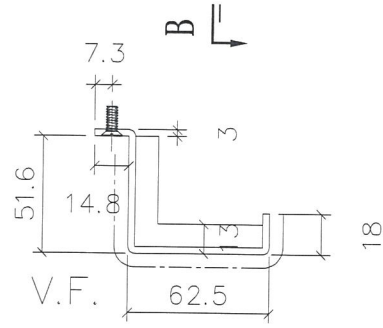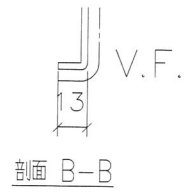
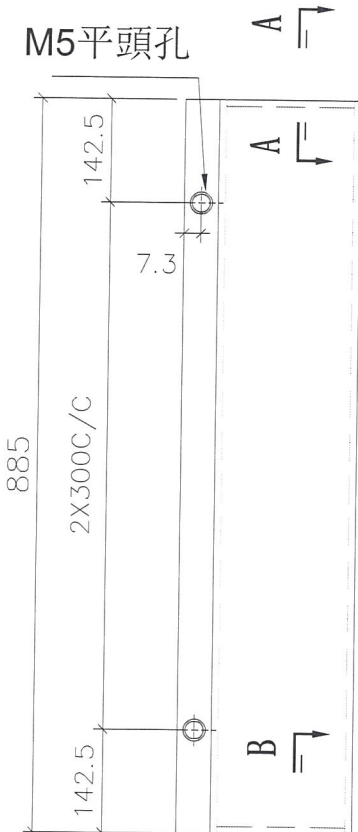


地盤安裝

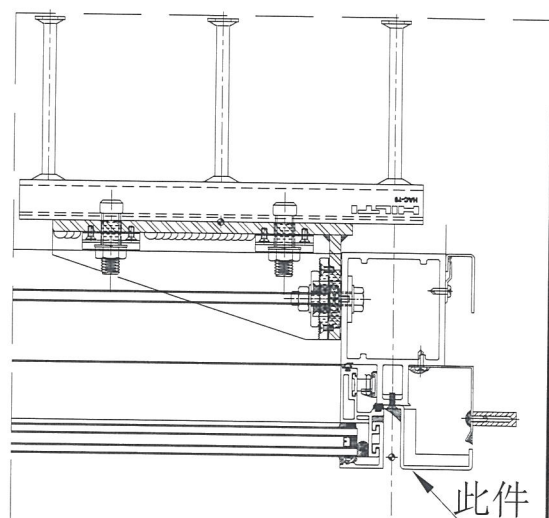


名稱	室外收口件拆圖	制圖	鞠章芳	2019.2.26	修改		
材料	3mm鋁	復核	謝永林	2019.2.28	日期		
顏色	UCT803649 FXL-3	批准			圖號	APB-H11R	

 美特鋁質 有限公司 MIDI Aluminium Fabricator Ltd.	物料編號	層數	每層數	總數	使用位置	樓層	備註			
	APB-H11aR	3	1	3	T1CWF-2	7F-9F	新增			
工程號	J-837	地盤	觀塘裕民坊	APB-H11aR	3	1	3	T2CWM-1	7F-9F	新增

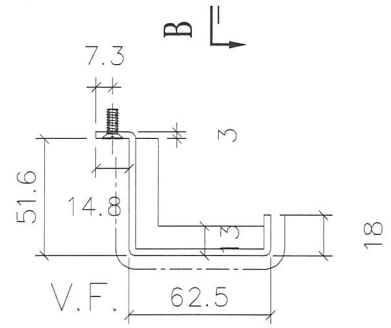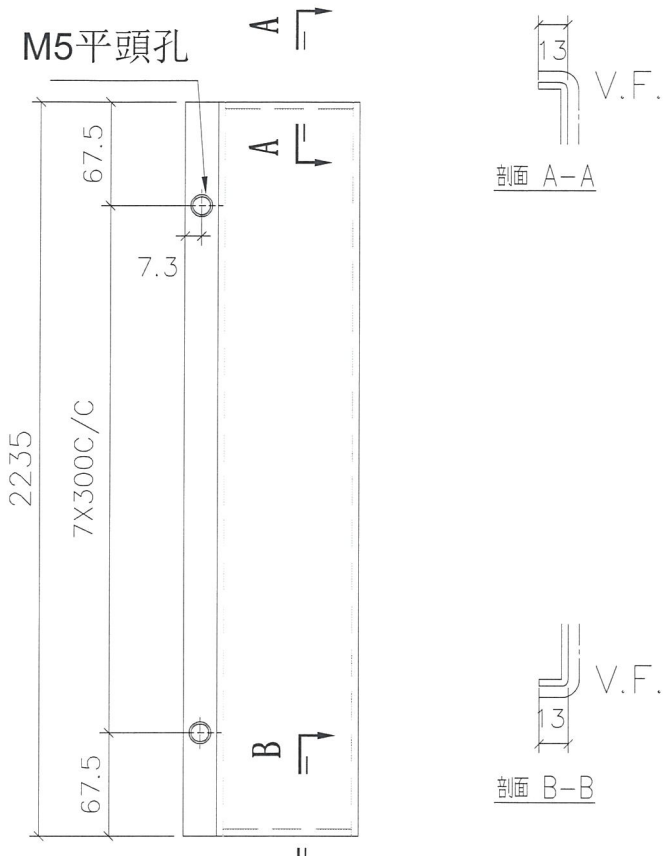


地盤安裝

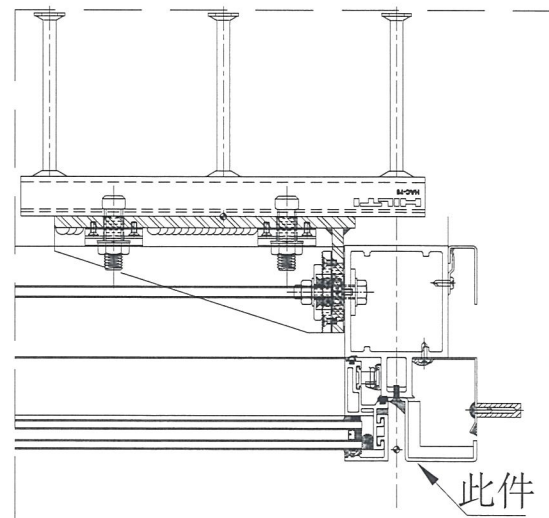


名稱	室外收口件拆圖	制圖	鞠章芳	2019.2.26	修改		
材料	3mm鋁	復核	謝永林	2019.2.28	日期		
顏色	UCT803649 FXL-3	批准			圖號	APB-H11aR	

 美特鋁質 有限公司 MIDI Aluminium Fabricator Ltd.	物料編號	層數	每層數	總數	使用位置	樓層	備註	
	APB-H12R	3	1	3	T1CWA-1	7F-9F	新增	
工程號	J-837	地盤	觀塘裕民坊					

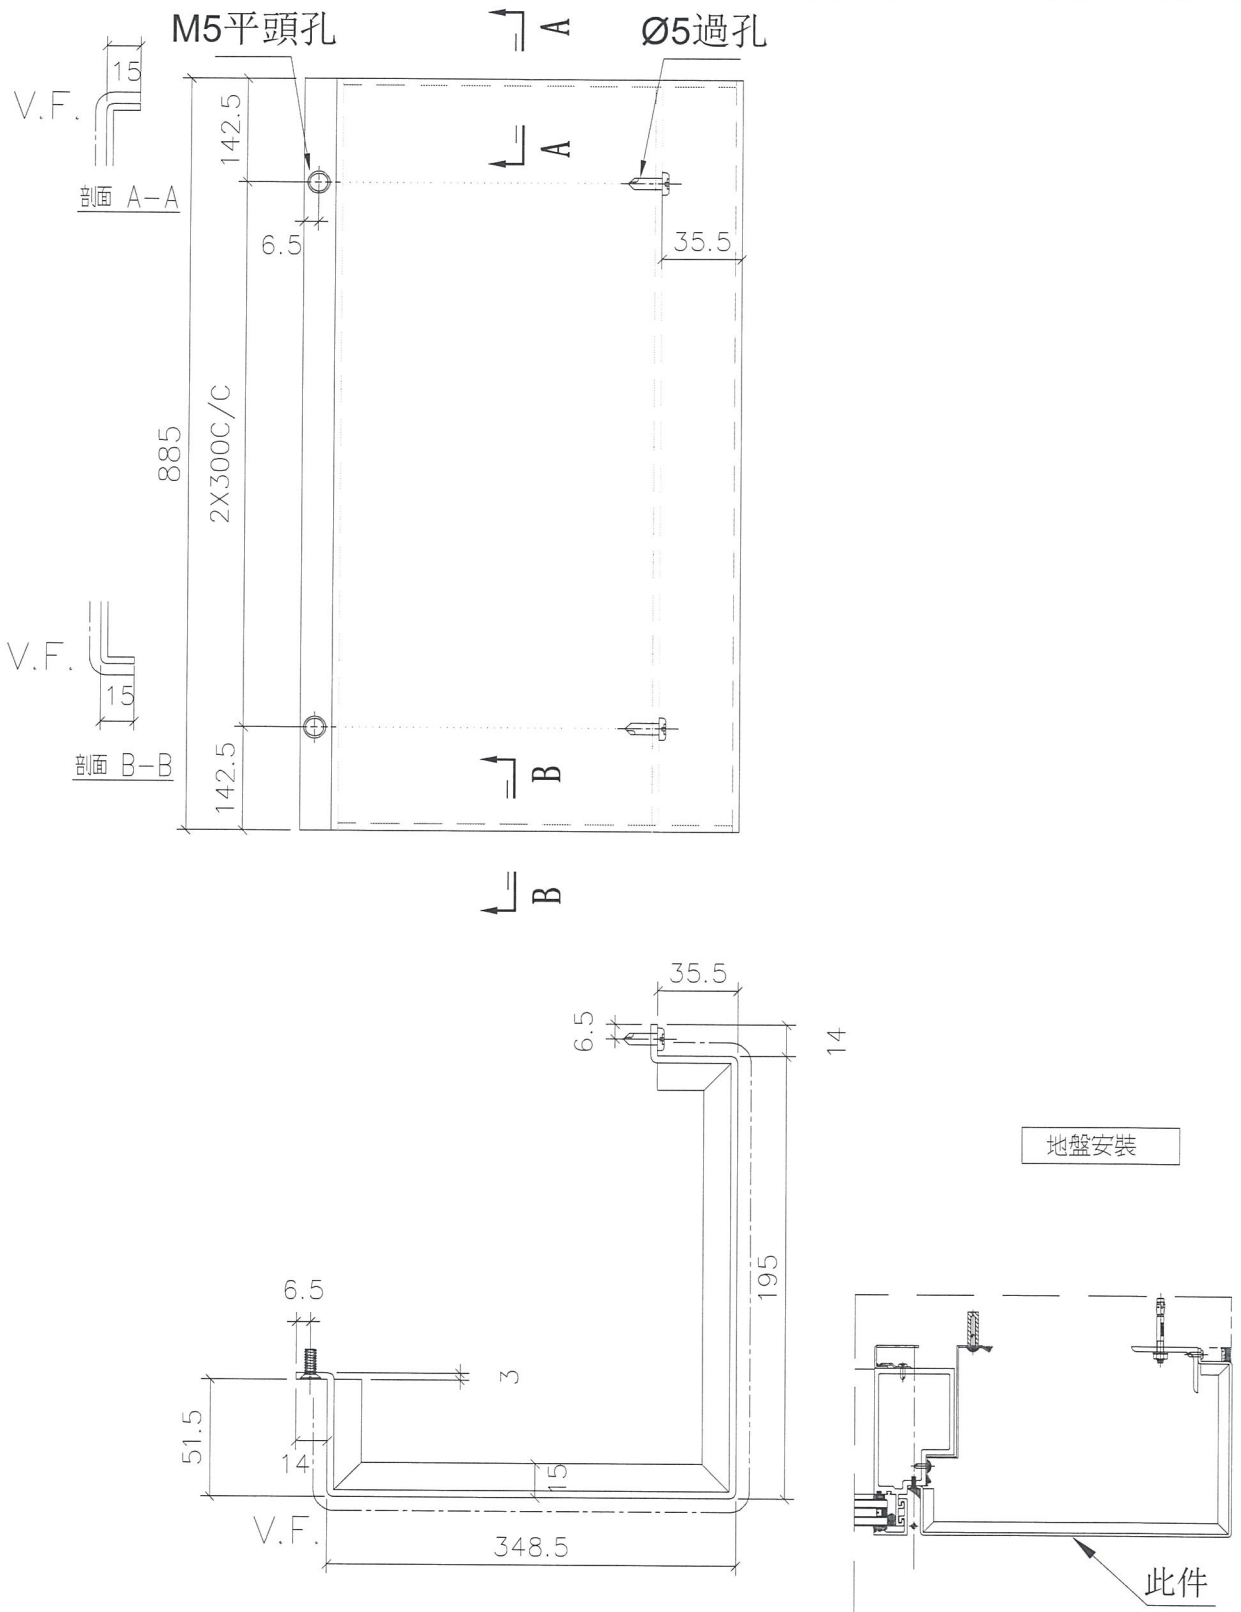


名稱	室外收口件拆圖	制圖	鞠章芳	2019.2.26	修改		
材料	3mm鋁	復核	謝永林	2019.2.28	日期		
顏色	UCT803649 FXL-3	批准			圖號	APB-H12R	

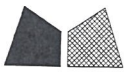

美特鋁質 有限公司
MIDI Aluminium Fabricator Ltd.

物料編號	層數	每層數	總數	使用位置	樓層	備註
APB-H12aR	3	1	3	T1CWA-1	7F-9F	新增

工程號 J-837 地盤 觀塘裕民坊

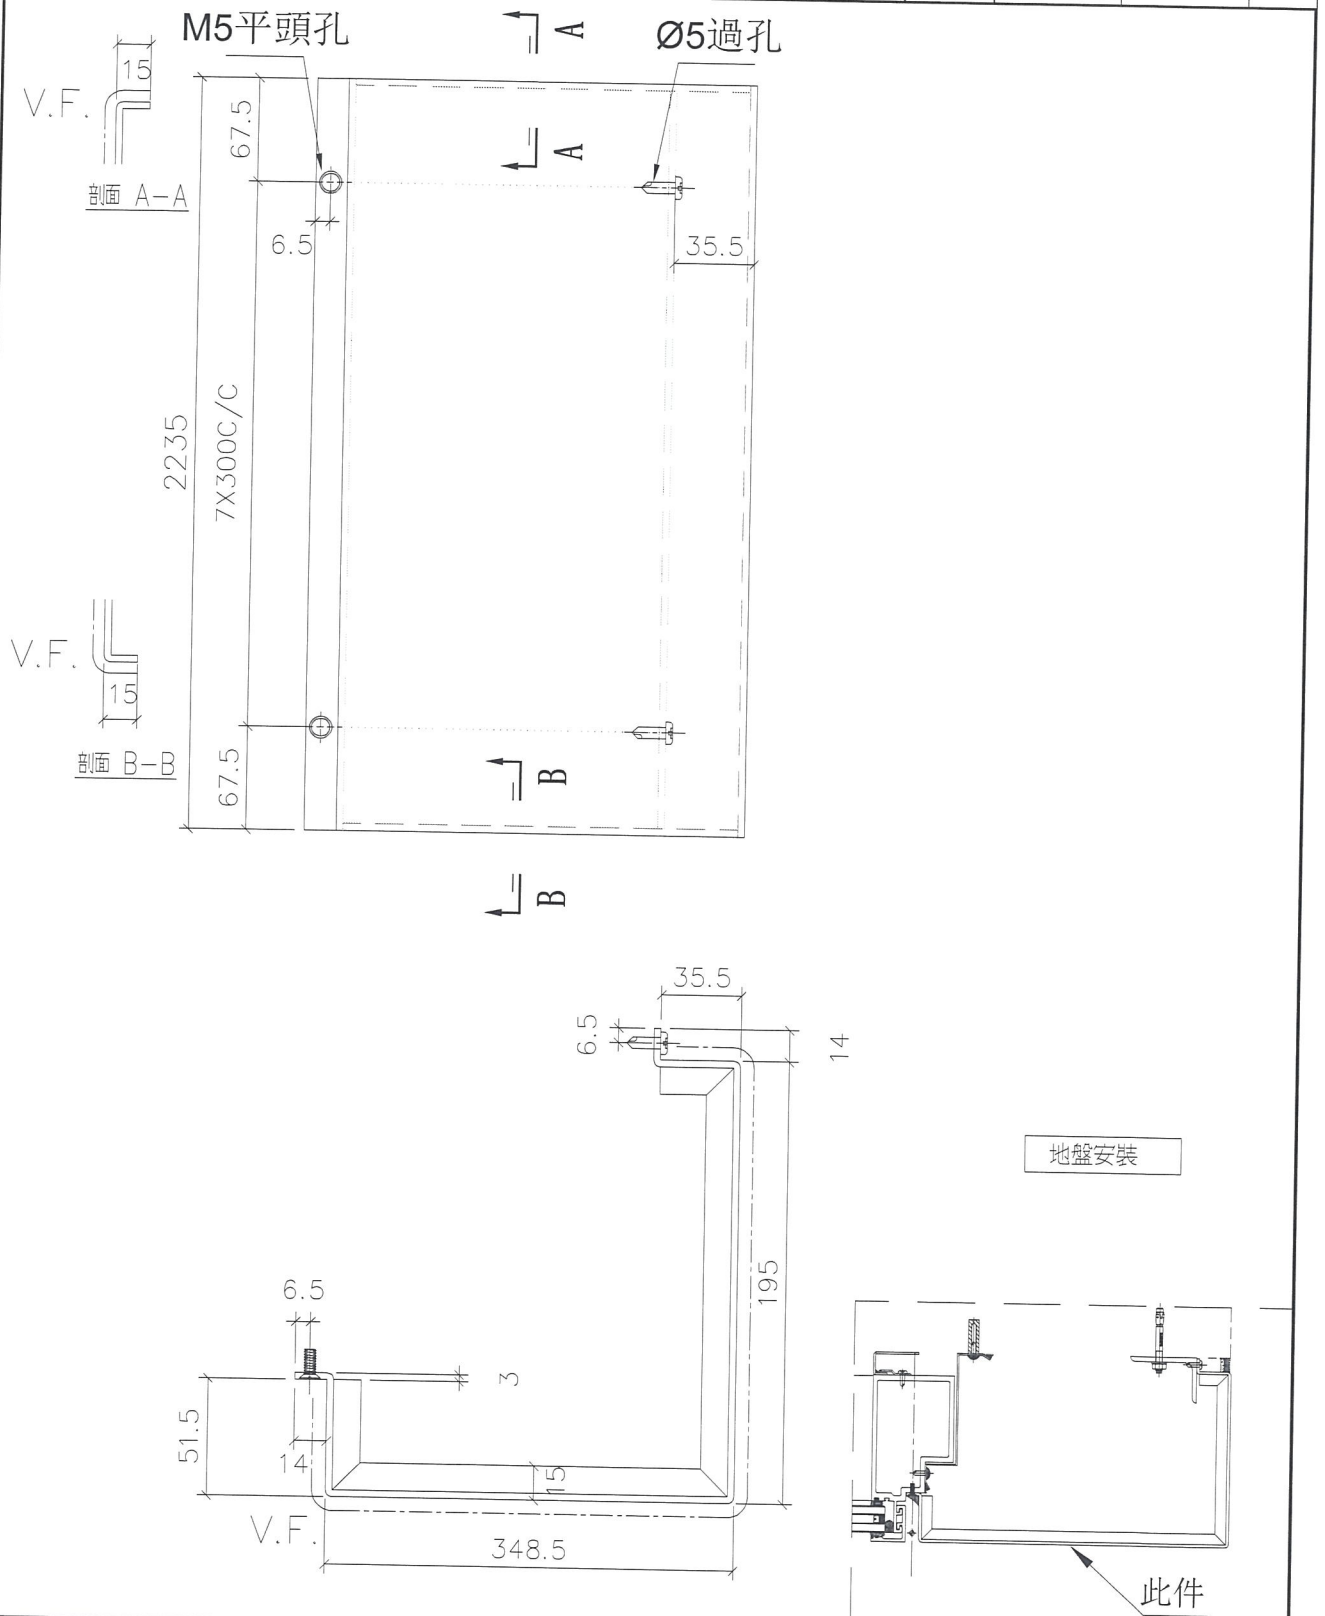

地盤安裝



此件

名稱	室外收口件拆圖	制圖	鞠章芳	2019.2.26	修改		
材料	3mm鋁	復核	謝永林	2019.2.28	日期		
顏色	UCT803649 FXL-3	批准			圖號	APB-H12aR	





美特鋁質 有限公司
MIDI Aluminium Fabricator Ltd.

物料編號	層數	每層數	總數	使用位置	樓層	備註
APB-H13R	3	1	3	T1CWB-1	7F-9F	新增
工程號	J-837	地盤	觀塘裕民坊			

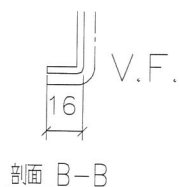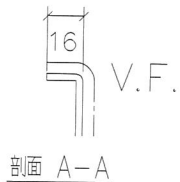

地盤安裝

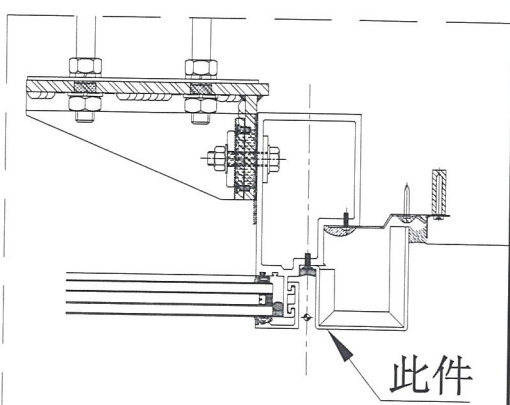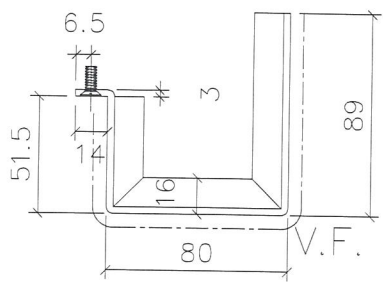




名稱	室外收口件拆圖	制圖	鞠章芳	2019.2.26	修改		
材料	3mm鋁	復核	謝永林	2019.2.28	日期		
顏色	UCT803649 FXL-3	批准			圖號	APB-H13R	





美特鋁質有限公司
MIDI Aluminium Fabricator Ltd.

物料編號	層數	每層數	總數	使用位置	樓層	備註
APB-H13aR	3	1	3	T1CWB-1	7F-9F	新增


工程號 J-837 地盤 觀塘裕民坊

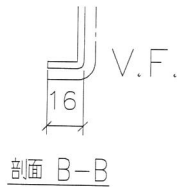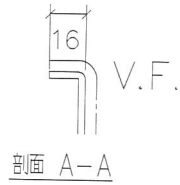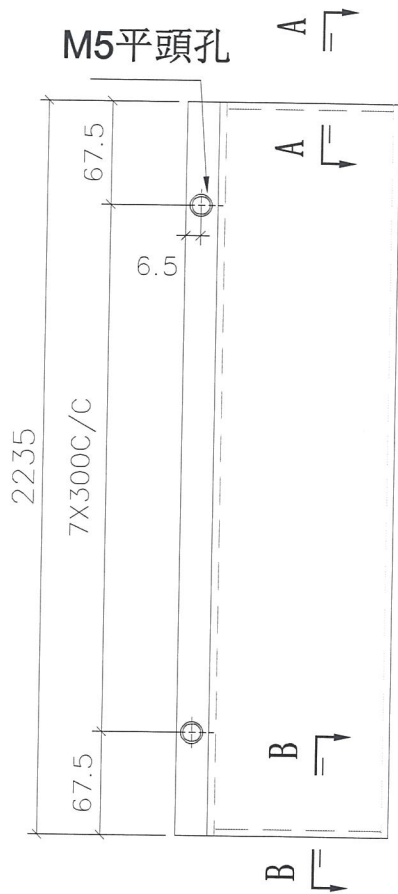

地盤安裝

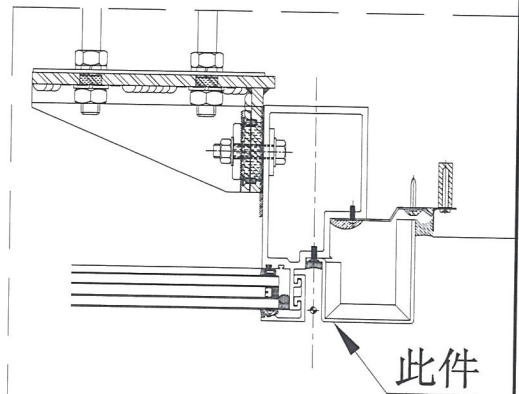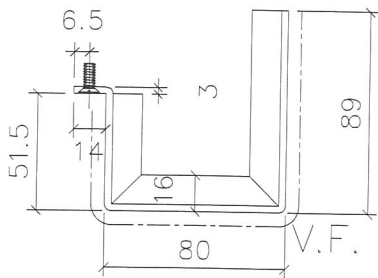

名稱	室外收口件拆圖	制圖	鞠章芳	2019.2.26	修改		
材料	3mm鋁	復核	謝永林	2019.2.28	日期		
顏色	UCT803649 FXL-3	批准			圖號	APB-H13aR	

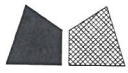


美特鋁質 有限公司
MIDI Aluminium Fabricator Ltd.

工程號 J-837 地盤 觀塘裕民坊



物料編號	L	層數	每層數	總數	使用位置	樓層	備註
APB-H14	147.5	3	1	3	T5CWJK-1	200	新增
APB-H15	177.5	3	1	3	T5CWJK-1	230	新增
APB-H16	197.5	3	1	3	T5CWM-2	250	新增
APB-H16	197.5	3	1	3	T5CWA-3	250	新增
APB-H18	247.5	3	1	3	T3CWM-1	300	新增

M5平頭孔

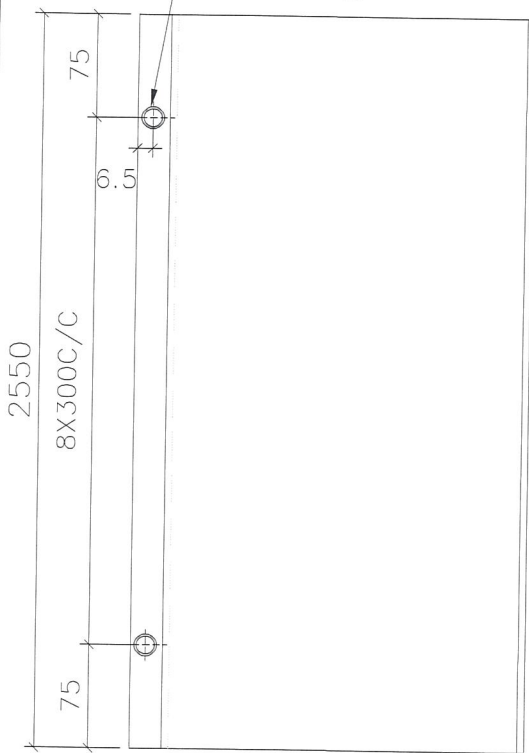

保溫棉工廠配裝

地盤安裝

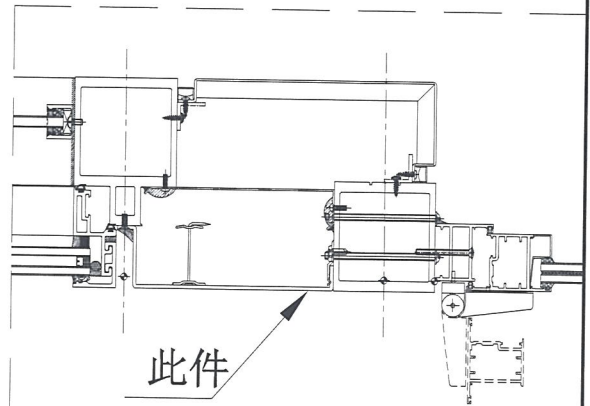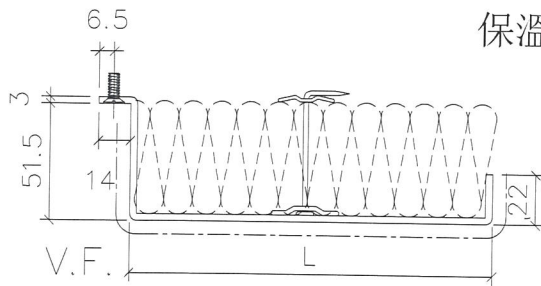

此件

名稱	室外收口件拆圖	制圖	鞠章芳	2019.2.26	修改		
材料	3mm鋁	復核	謝永林	2019.2.28	日期		
顏色	UCT803649 FXL-3	批准			圖號	APB-H14	




美特鋁質 有限公司
MIDI Aluminium Fabricator Ltd.

工程號 J-837 地盤 觀塘裕民坊



物料編號	L	層數	每層數	總數	使用位置	樓層	備註
APB-H14R	147.5	3	1	3	T5CWJK-1	200	新增
APB-H15R	177.5	3	1	3	T2CW-N-1	230	新增
APB-H16R	197.5	3	1	3	T3CWF-1	250	新增
APB-H16R	197.5	3	1	3	T5CWL-1	250	新增
APB-H17R	204	3	1	3	T5CWN-1	256.5	新增
APB-H18R	247.5	3	1	3	T3CWE-1	300	新增
APB-H18R	247.5	3	1	3	T5CWC-1	300	新增

M5平頭孔

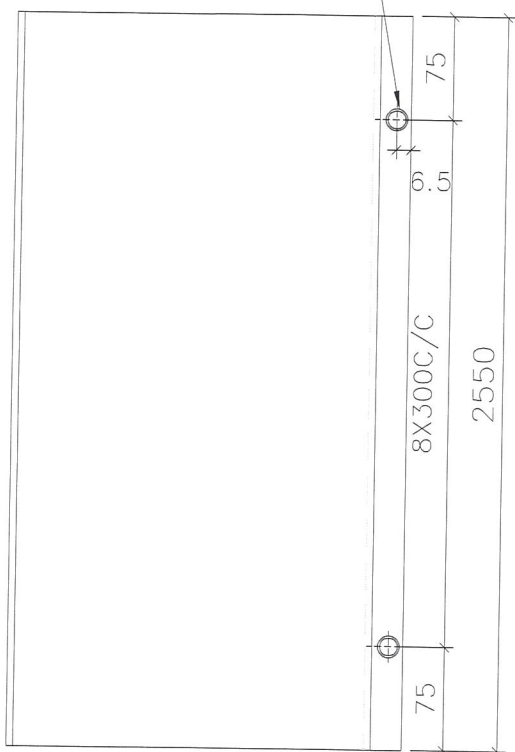


地盤安裝

保溫棉工廠配裝

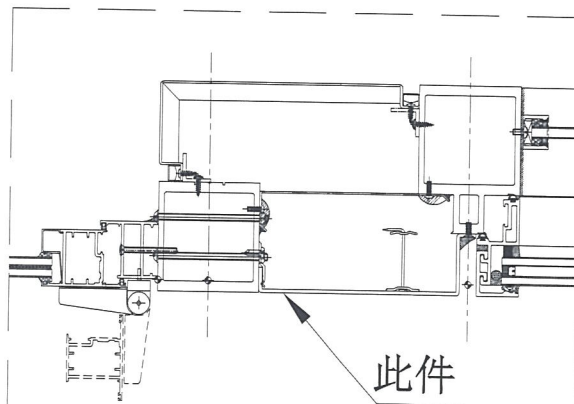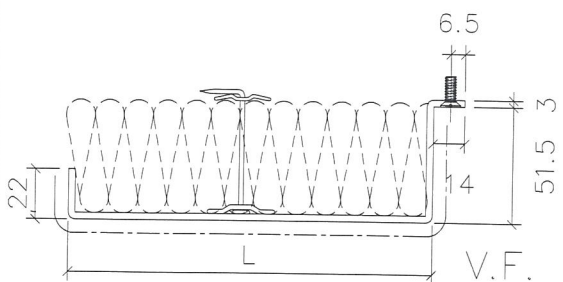



名稱	室外收口件拆圖	制圖	鞠章芳	2019.2.26	修改		
材料	3mm鋁板	復核	謝永林	2019.2.28	日期		
顏色	UCT803649 FXL-3	批准			圖號	APB-H14R	

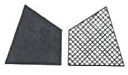


美特鋁質有限公司
MIDI Aluminium Fabricator Ltd.

物料編號	層數	每層數	總數	使用位置	樓層	備註
APB-H19	3	1	3	T1CWG-1	7F-9F	新增

工程號 J-837 地盤 觀塘裕民坊

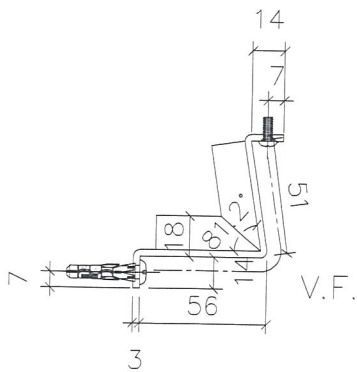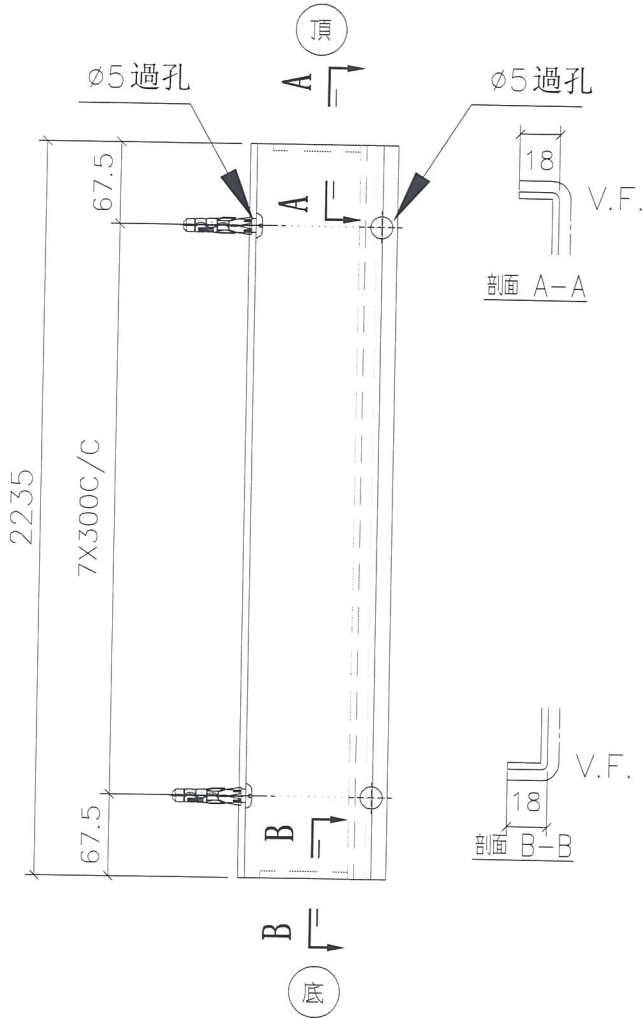

地盤安裝

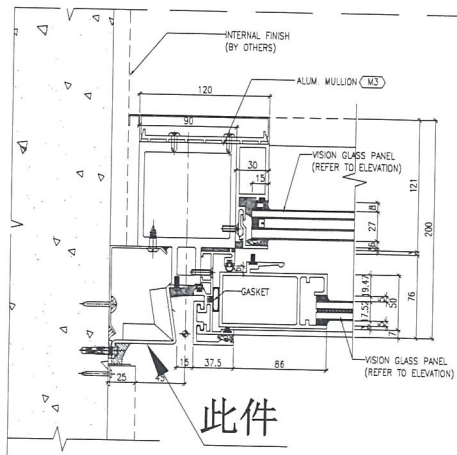

此件

4 TYPICAL MULLION DETAIL
5015 CURTAIN WALL


名稱	室外收口件拆圖	制圖	鞠章芳	2019.2.26	修改		
材料	3mm鋁板	復核	謝永林	2019.2.28	日期		
顏色	UCT803649 FXL-3	批准			圖號	APB-H19	



美特鋁質 有限公司
MIDI Aluminium Fabricator Ltd.

物料編號	L	層數	每層數	總數	使用位置	樓層		備註
API-H05	215	3	1	3	T5CWJK-1	7F-9F	230	新增
API-H06	185	3	1	3	T5CWJK-1	7F-9F	200	新增
API-H07	235	3	1	3	T5CWM-2	7F-9F	250	新增
API-H07	235	3	1	3	T5CWA-3	7F-9F	250	新增
API-H08	285	3	1	3	T3CWM-1	7F-9F	300	新增

工程號 J-837 地盤 觀塘裕民坊

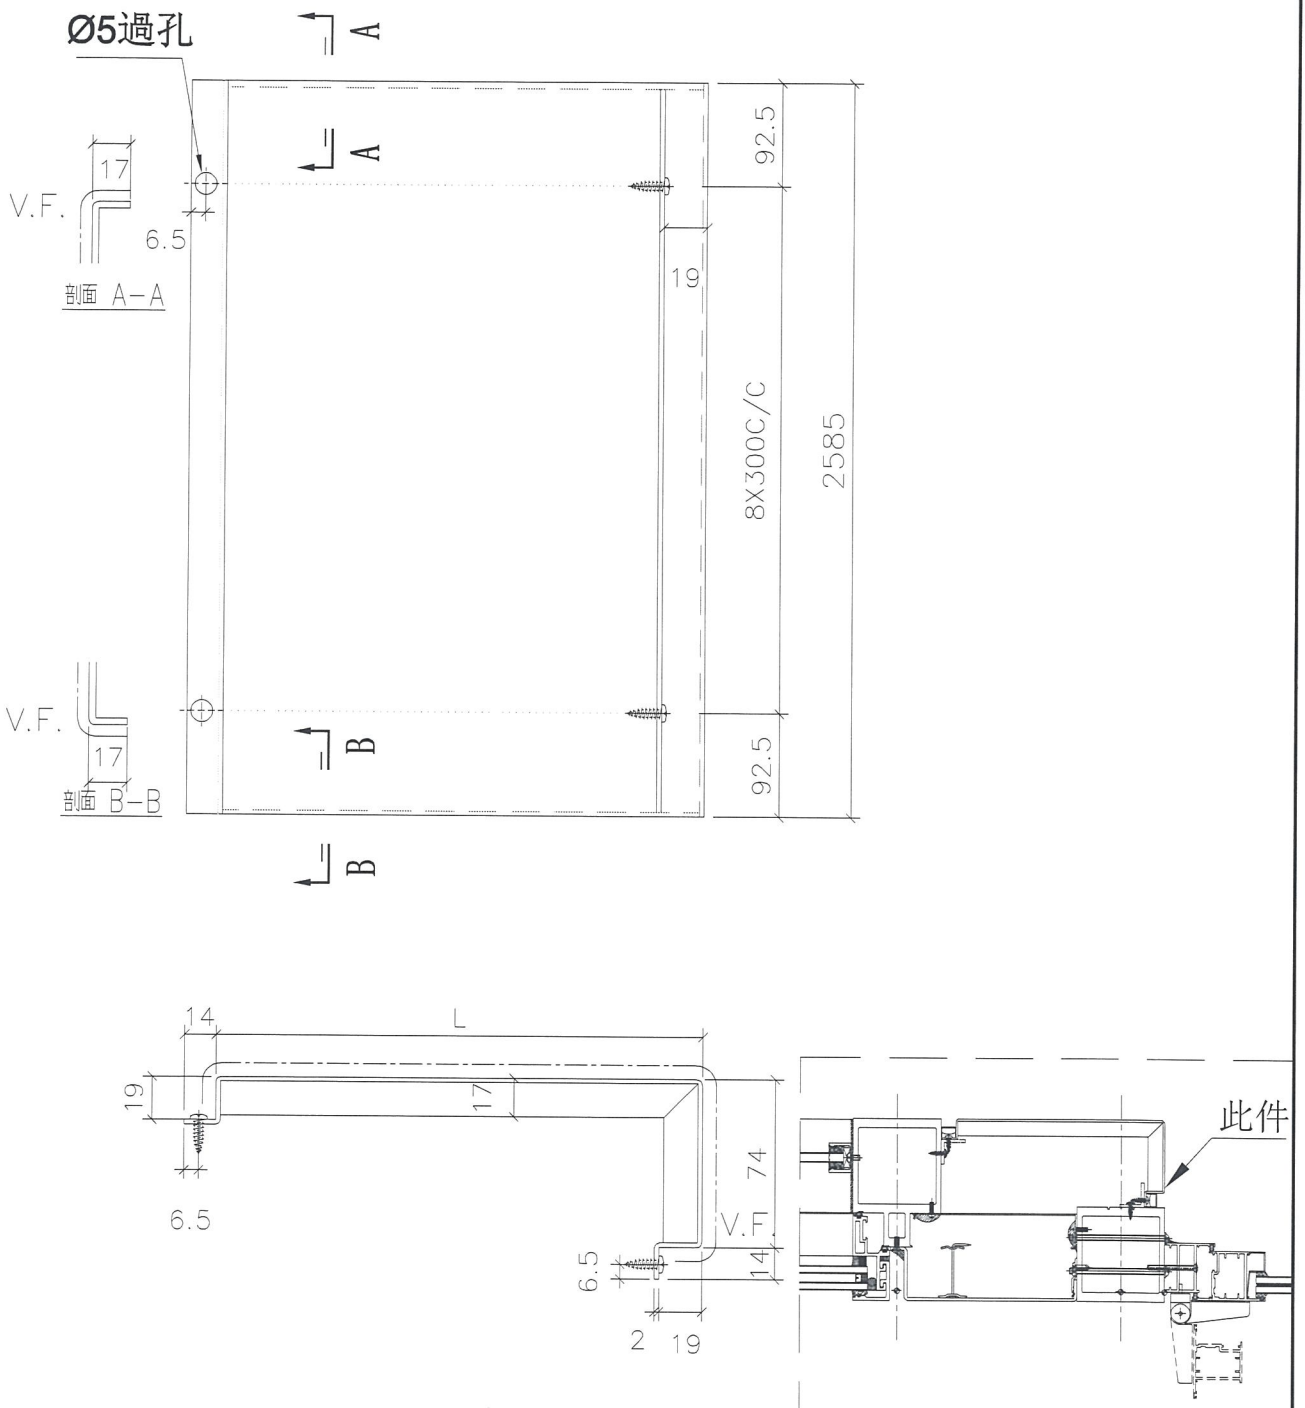



名稱	室內拆卸圖	制圖	鞠章芳	2019.2.26	修改			
材料	2mm鋁	復核	謝永林	2019.2.28	日期			
顏色	UCT803649 FXL-3	批准			圖號	API-H05		




美特鋁質 有限公司
MIDI Aluminium Fabricator Ltd.

工程號 J-837 地盤 觀塘裕民坊

物料編號	層數	每層數	總數	使用位置	樓層	備註
API-H05a	3	2	6	T3CWM-1	7F-9F	新增
API-H05a	3	2	6	T5CWM-2	7F-9F	新增
API-H05a	3	4	12	T5CWJK-1	7F-9F	新增
API-H05a	3	2	6	T5CWA-3	7F-9F	新增
合計:			30			

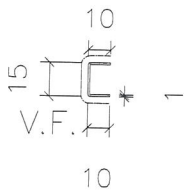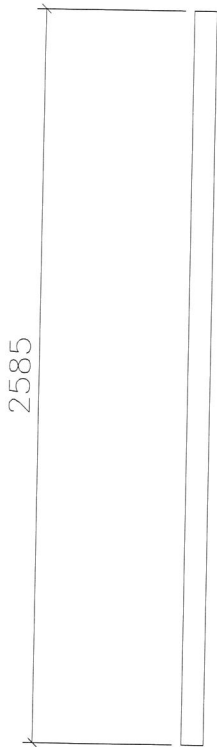

地盤安裝



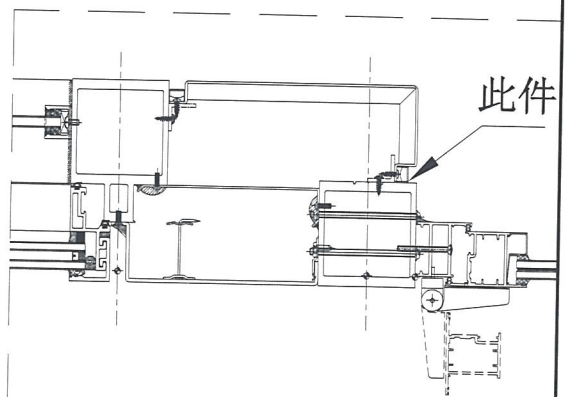


名稱	室內窗拆圖	制圖	鞠章芳	2019.2.26	修改		
材料	1mm鋁	復核	謝永林	2019.2.28	日期		
顏色	UCT803649 FXL-3	批准			圖號	API-H05a	




物料編號	L	層數	每層數	總數	使用位置	樓層		備註
API-H05R	215	3	1	3	T2CW-N-1	7F-9F	230	已出
API-H06R	185	3	1	3	T5CWJK-1	7F-9F	200	新增
API-H07R	235	3	1	3	T3CWF-1	7F-9F	250	新增
API-H07R	235	3	1	3	T5CWL-1	7F-9F	250	新增
API-H08R	241.5	3	1	3	T5CWN-1	7F-9F	256.5	新增
API-H09R	285	3	1	3	T3CWE-1	7F-9F	300	新增
API-H09R	285	3	1	3	T5CWC-1	7F-9F	300	新增

工程號 J-837 地盤 觀塘裕民坊

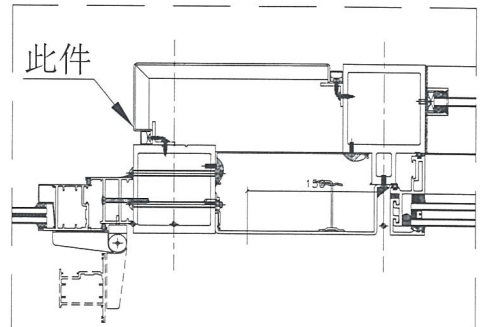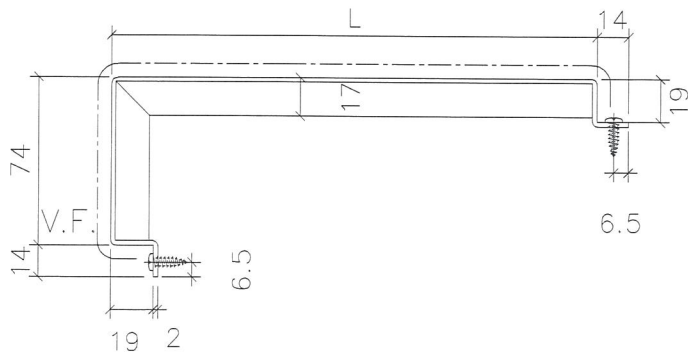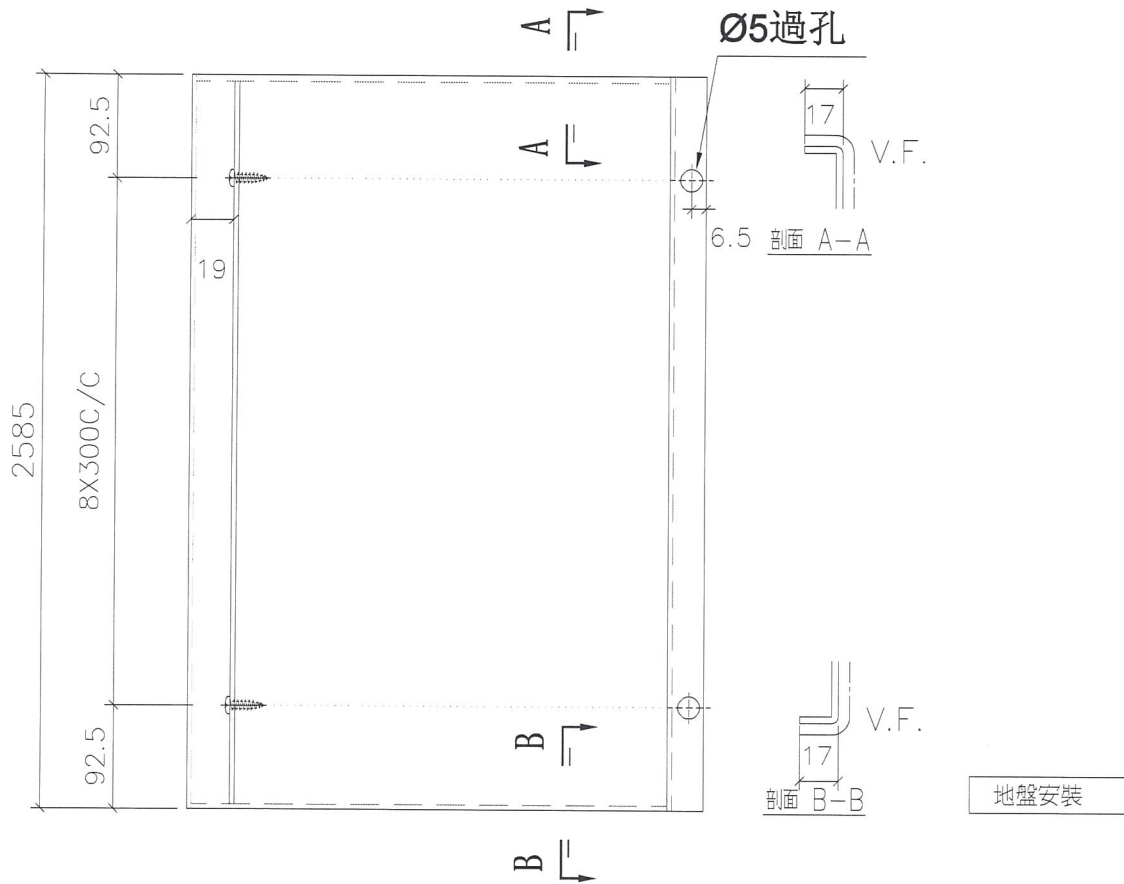

名稱	室內拆卸圖	制圖	鞠章芳	2019.2.26	修改		B	
材料	2mm鋁	復核	謝永林	2019.2.28	日期		2019.3..6	
顏色	UCT803649 FXL-3	批准			圖號	API-H05R		

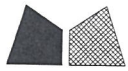



美特鋁質 有限公司
MIDI Aluminium Fabricator Ltd.

工程號 J-837 地盤 觀塘裕民坊


物料編號	層數	每層數	總數	使用位置	樓層	備註
API-H05aR	3	2	6	T2CW-N-1	7F-9F	已出
API-H05aR	3	2	6	T3CWF-1	7F-9F	
API-H05aR	3	2	6	T3CWE-1	7F-9F	
API-H05aR	3	2	6	T5CWN-1	7F-9F	
API-H05aR	3	2	6	T5CWL-1	7F-9F	
API-H05aR	3	2	6	T5CWJK-1	7F-9F	
API-H05aR	3	2	6	T5CWC-1	7F-9F	
合計:			42			

T1~T5共用42, T2已出4倍 6X4=24 還欠18

總數 42件

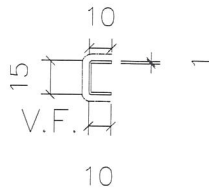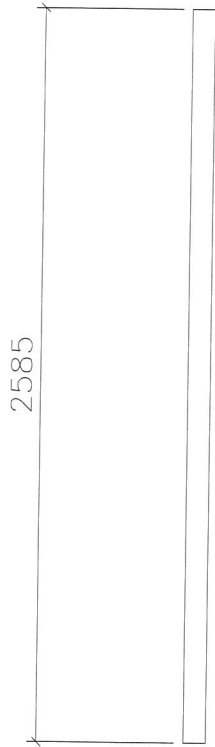

地盤安裝



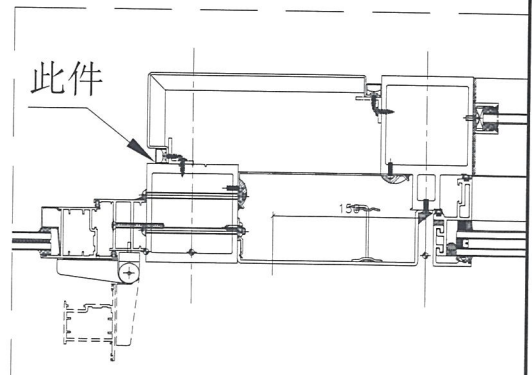


名稱	室內拆卸圖	制圖	鞠章芳	2019.2.26	修改		B
材料	1mm鋁	復核	謝永林	2019.2.28	日期		2019.3.6
顏色	UCT803649 FXL-3	批准			圖號	API-H05aR	




美特鋁質 有限公司
MIDI Aluminium Fabricator Ltd.

物料編號	層數	每層數	總數	使用位置	樓層	備註
API-H10	3	1	3	T1CW-K-1	7F-9F	新增
工程號	J-837	地盤	觀塘裕民坊			

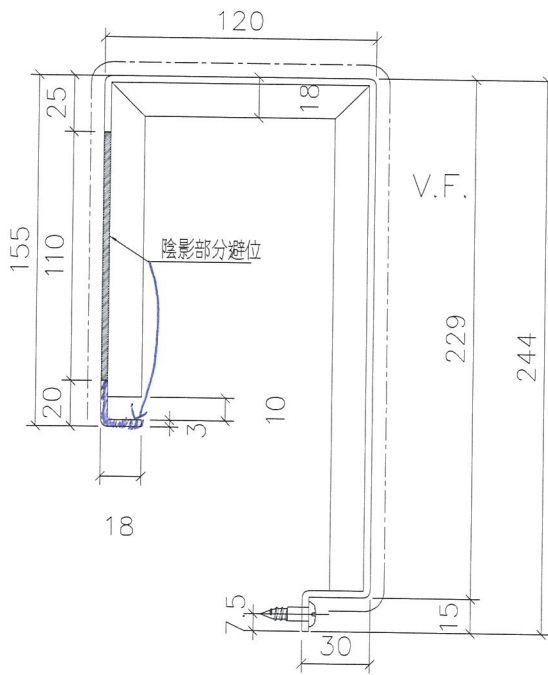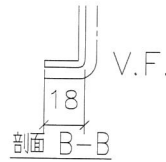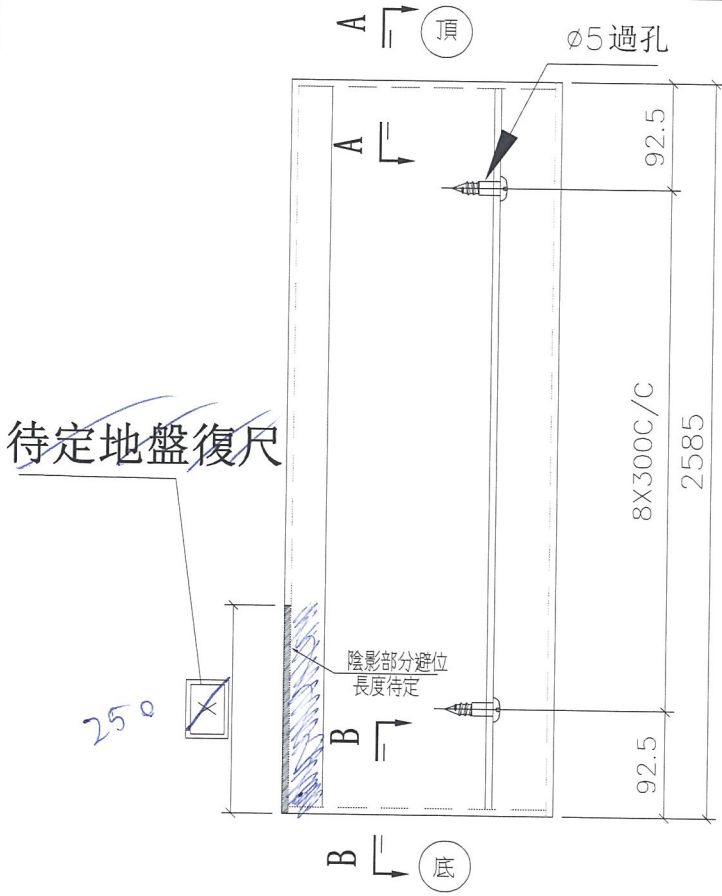

地盤安裝

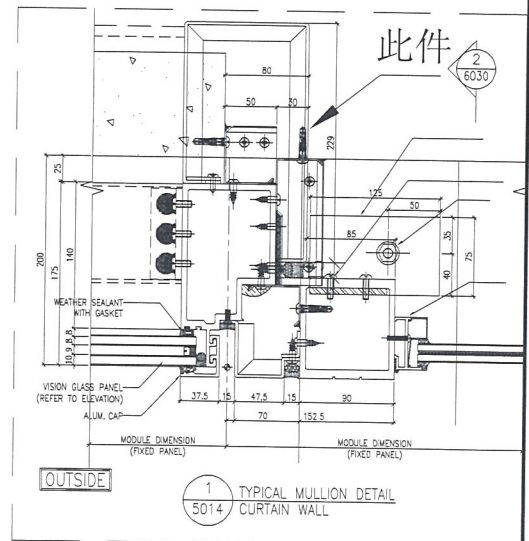



名稱	室內窗拆圖	制圖	鞠章芳	2019.2.26	修改		
材料	3mm 鋁	復核	謝永林	2019.2.28	日期		
顏色	UCT803649 FXL-3	批准			圖號	API-H10	




美特鋁質有限公司
MIDI Aluminium Fabricator Ltd.

物料編號	層數	每層數	總數	使用位置	樓層	備註
API-H10R	3	1	3	T1CW-J-2	7F-9F	新增

工程號 J-837 地盤 觀塘裕民坊

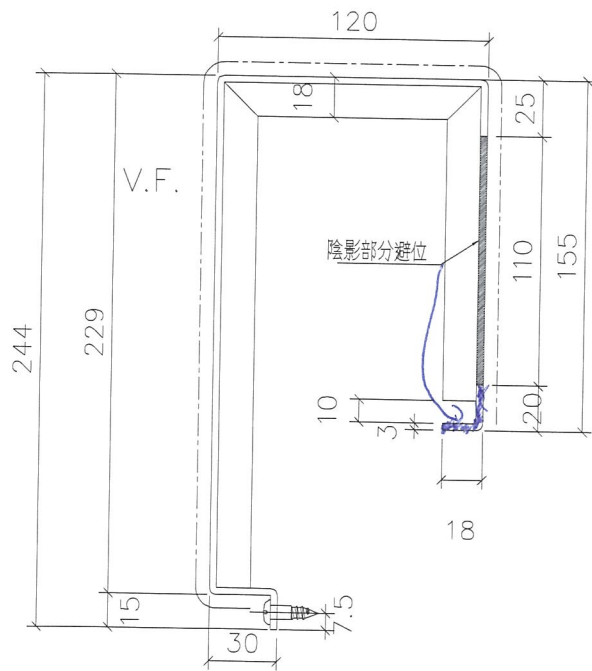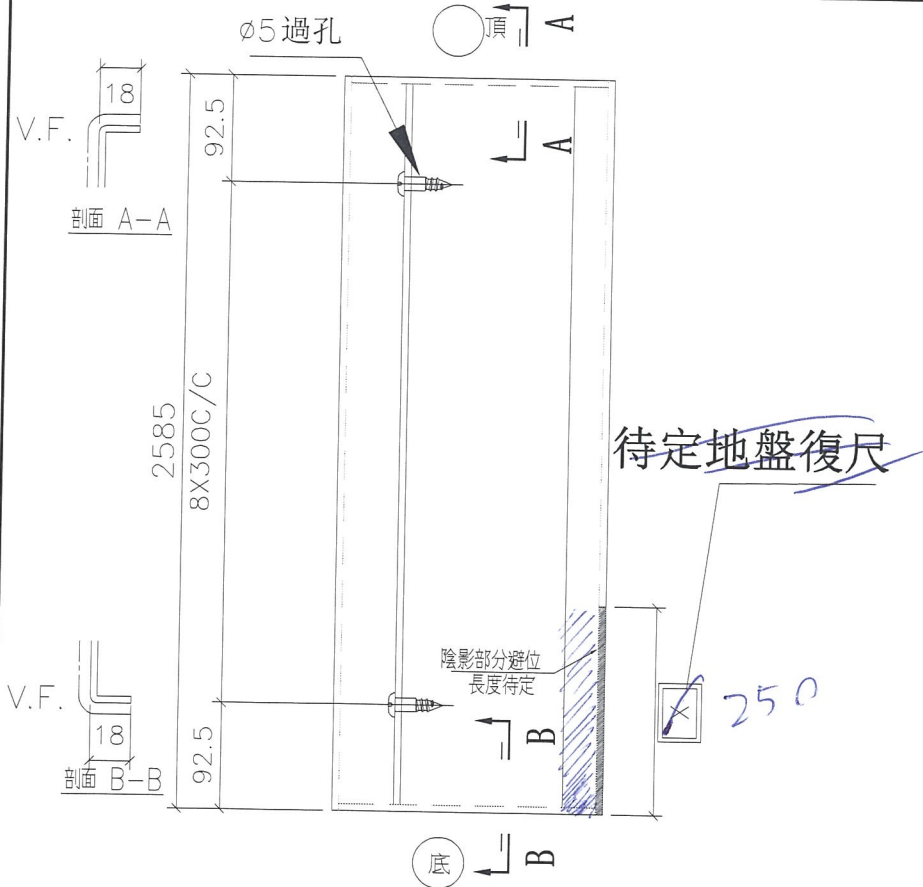

地盤安裝

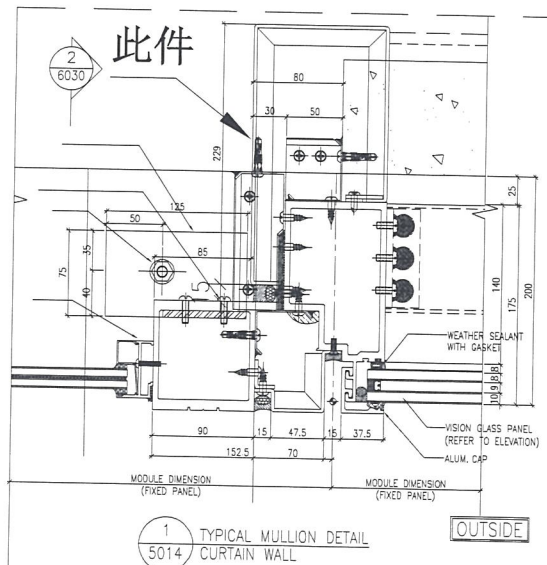


名稱	室內拆圖	制圖	鞠章芳	2019.2.26	修改		
材料	3mm鋁板	復核	謝永林	2019.2.28	日期		
顏色	UCT803649 FXL-3	批准			圖號	API-H10R	




美特鋁質 有限公司
MIDI Aluminium Fabricator Ltd.

物料編號	層數	每層數	總數	使用位置	樓層	備註
API-H11R	3	1	3	T1CW-F-2	7F-9F	新增
API-H11R	3	1	3	T5CWJK-1	7F-9F	新增


工程號 J-837 地盤 觀塘裕民坊

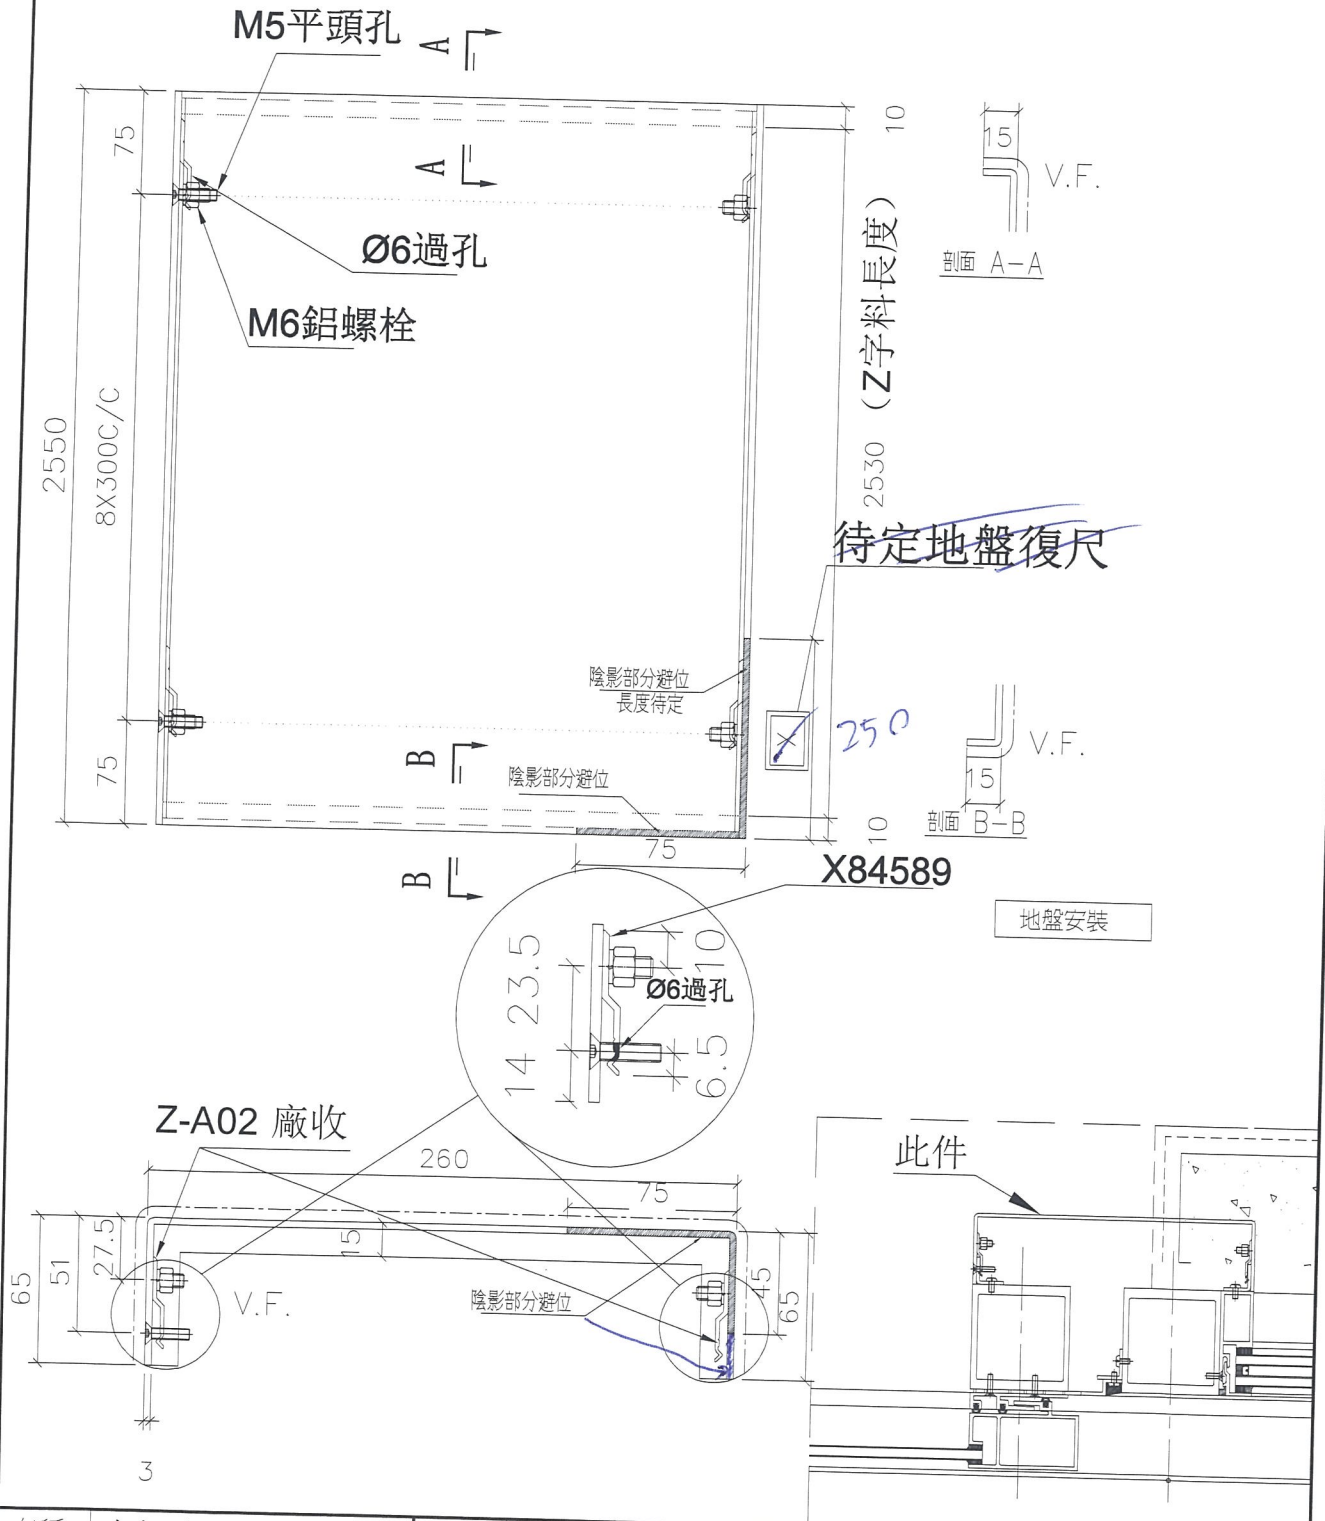


名稱	室內正拆圖	制圖	鞠章芳	2019.2.26	修改		
材料	3mm鋸/X84589	復核	謝永林	2019.2.28	日期		
顏色	UCT803649 FXL-3	批准			圖號	API-H11R	

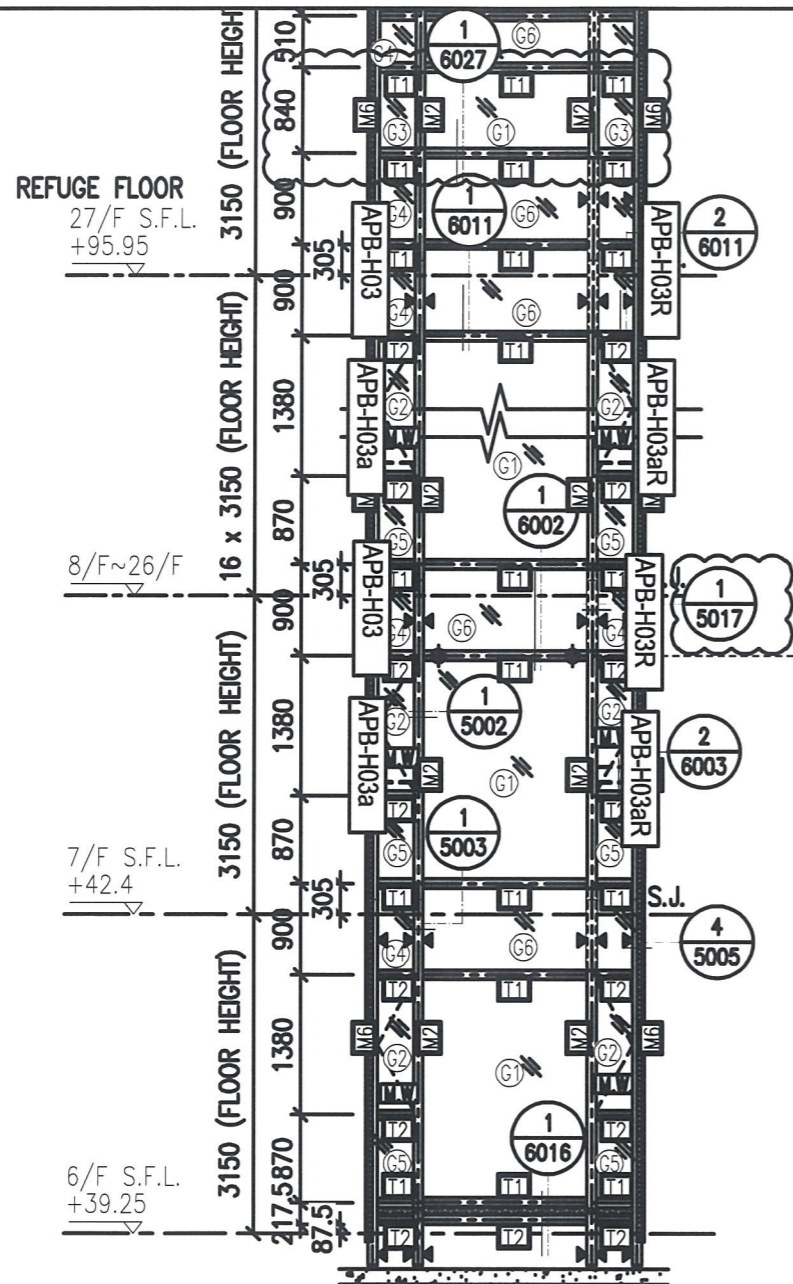


1 PART ELEVATION
- FOR CURTAIN WALL

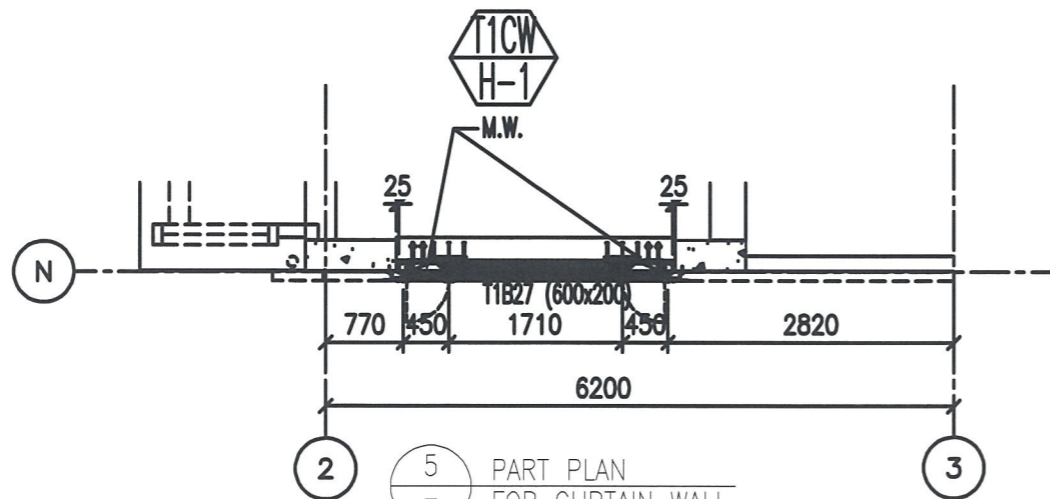


5 PART PLAN
- FOR CURTAIN WALL

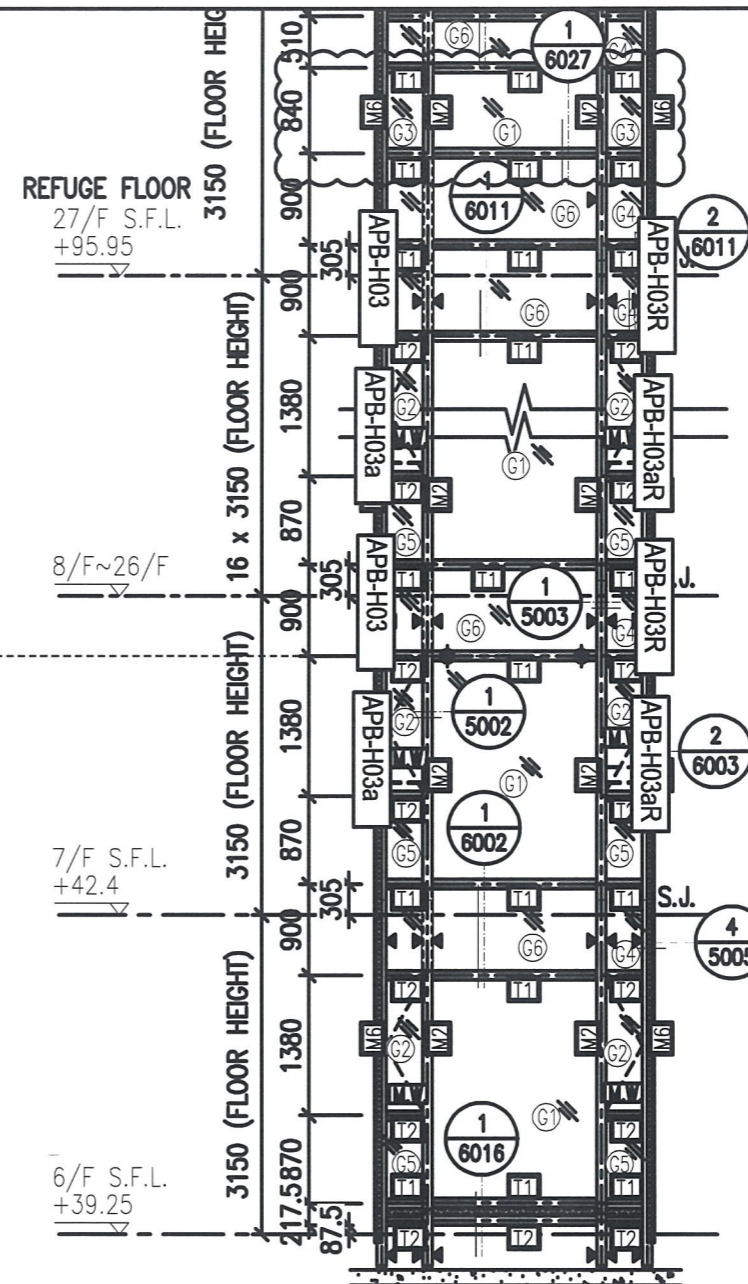


2 PART ELEVATION
- FOR CURTAIN WALL

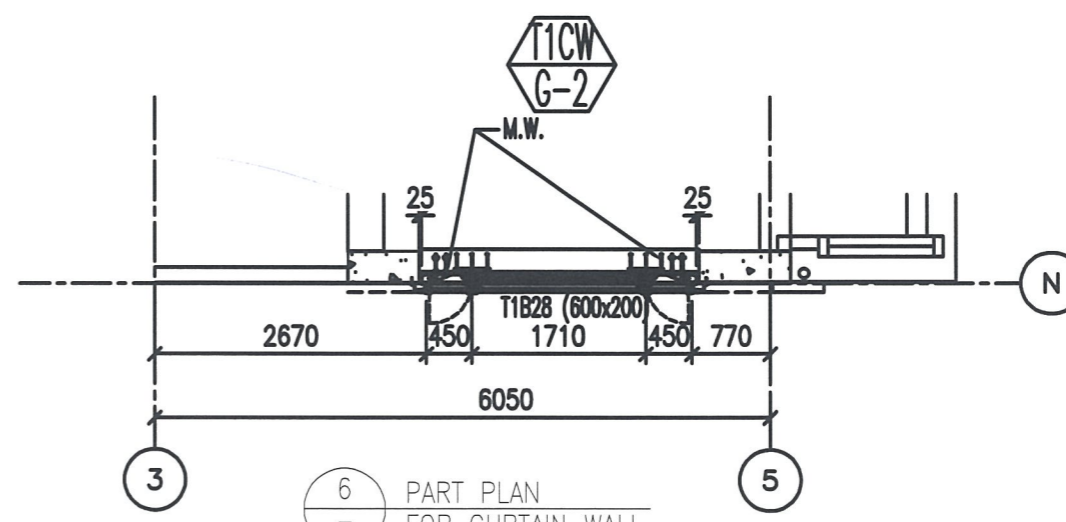

6 PART PLAN
- FOR CURTAIN WALL




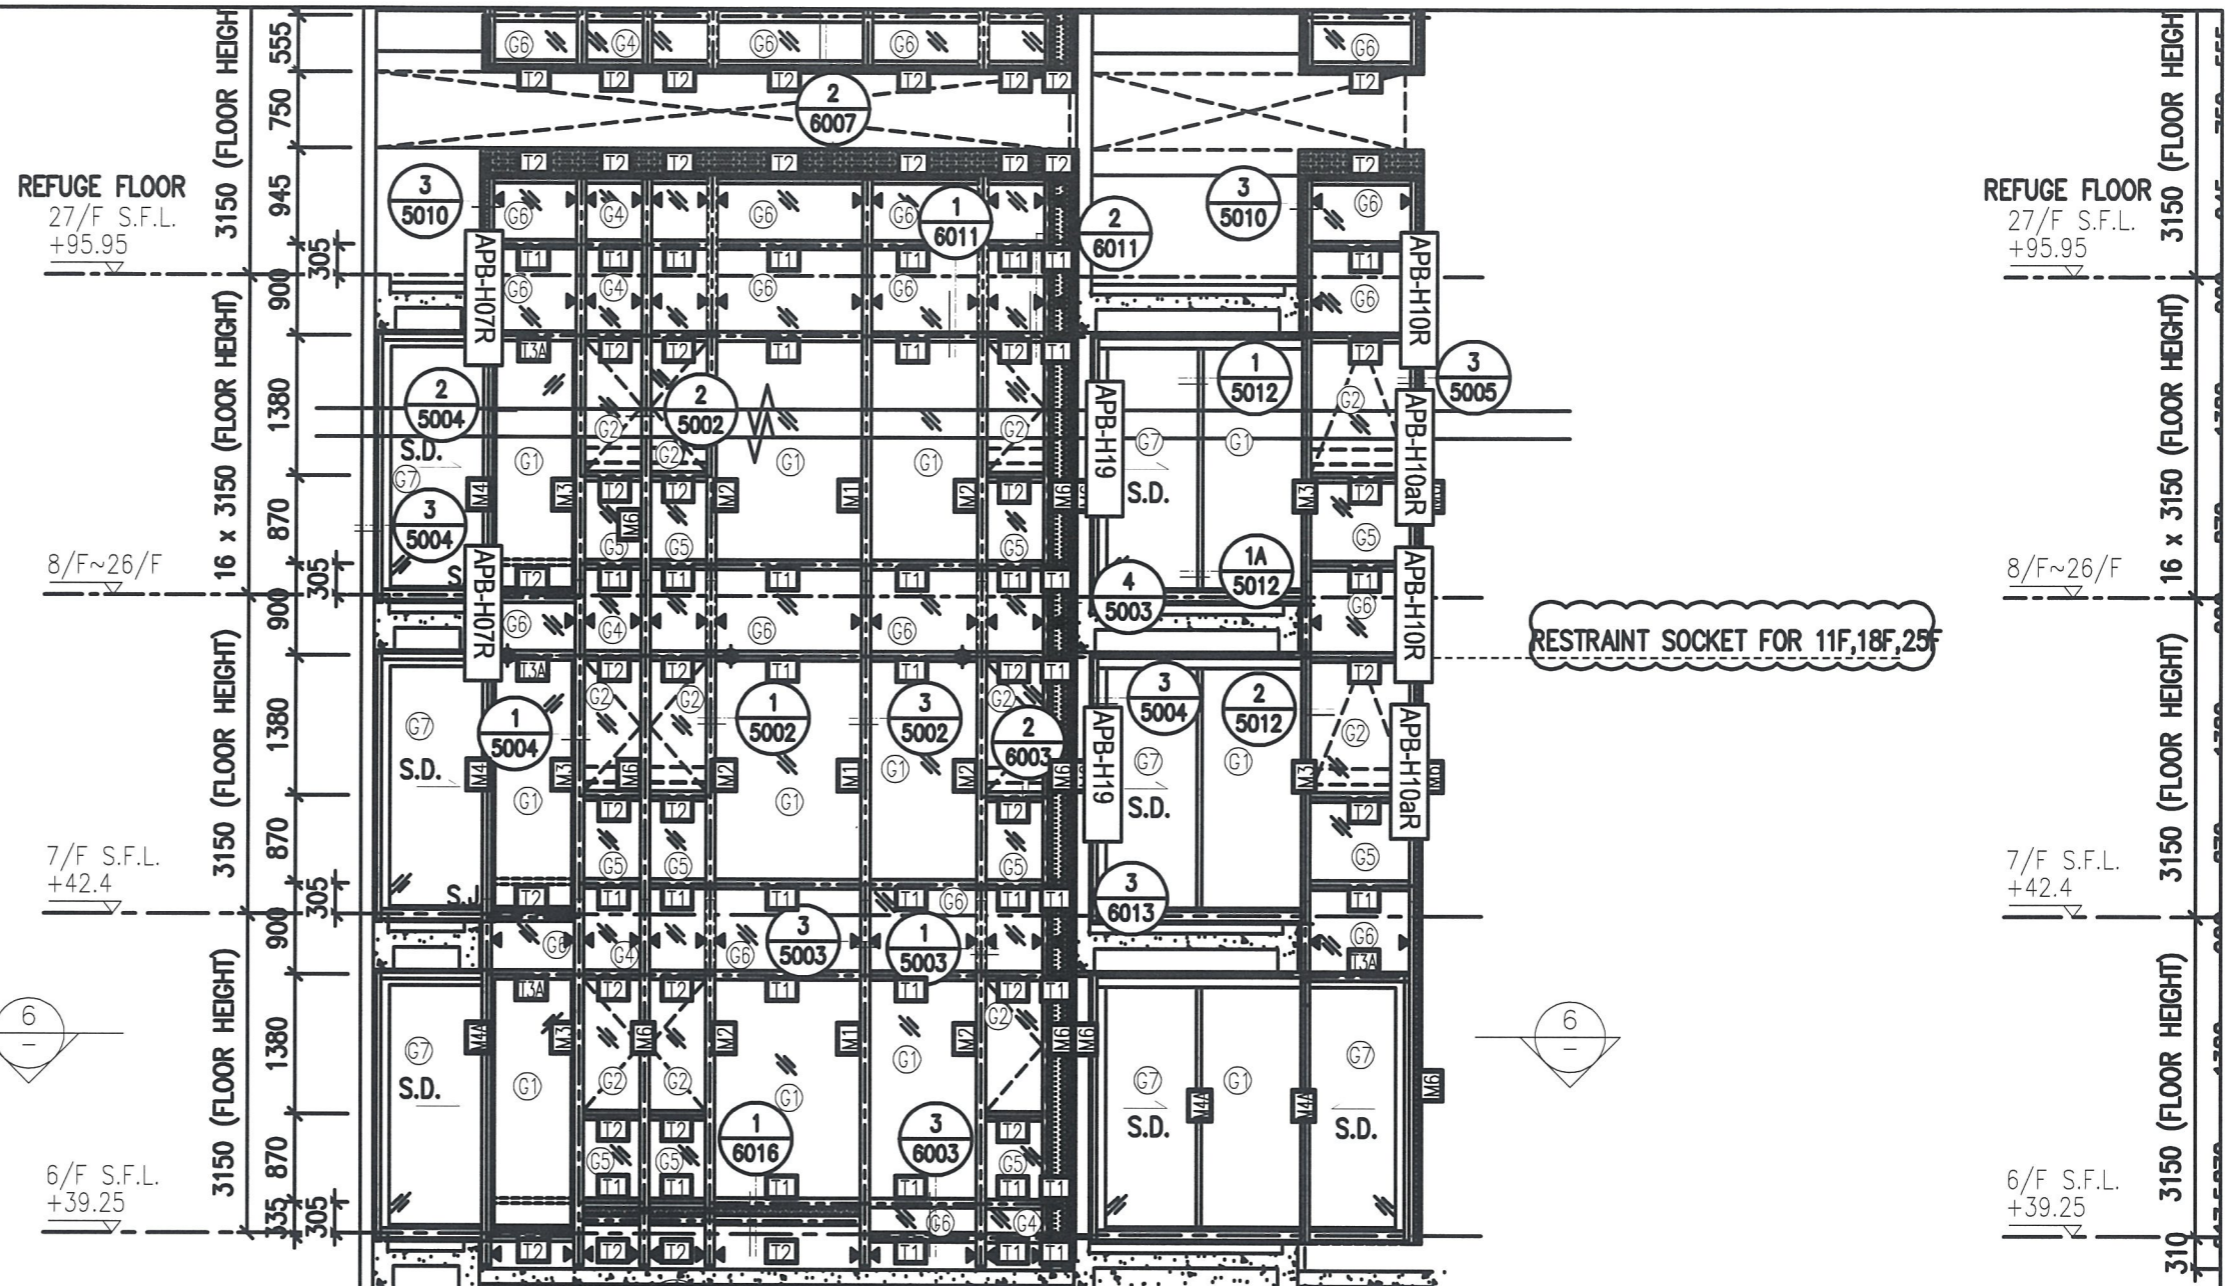


1 PART ELEVATION FOR CURTAIN WALL

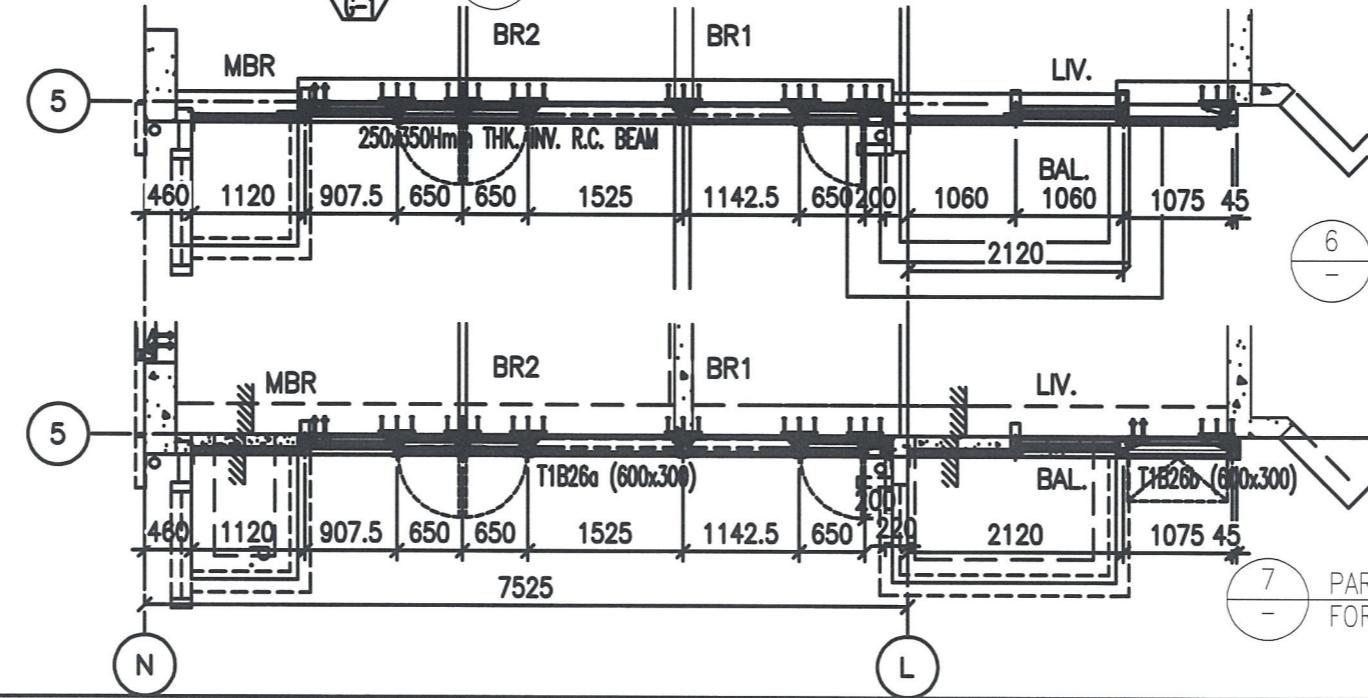

6 PART PLAN FOR CURTAIN WALL

7 PART PLAN FOR CURTAIN WALL

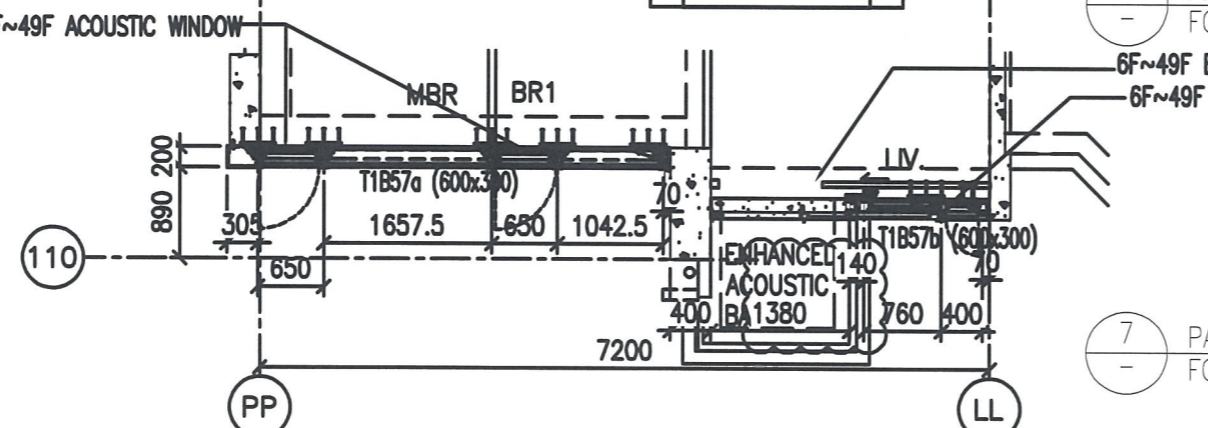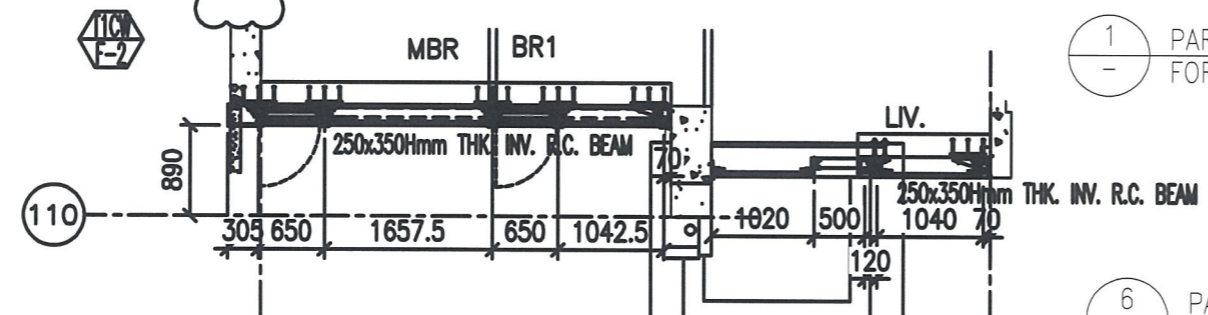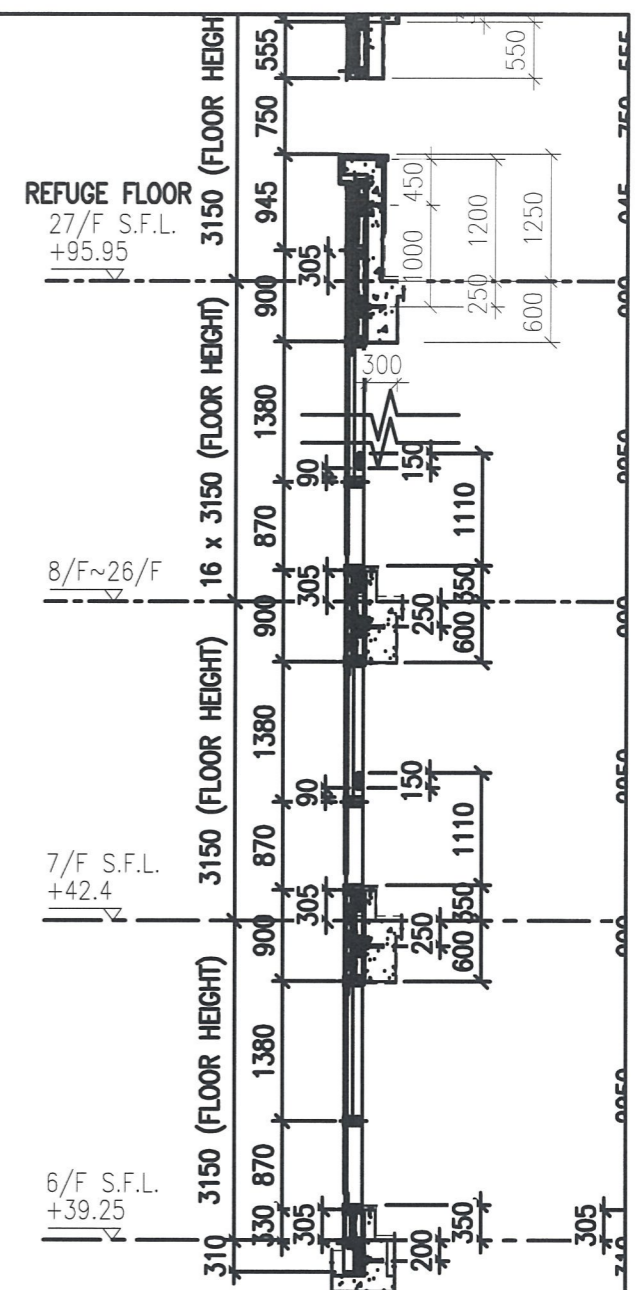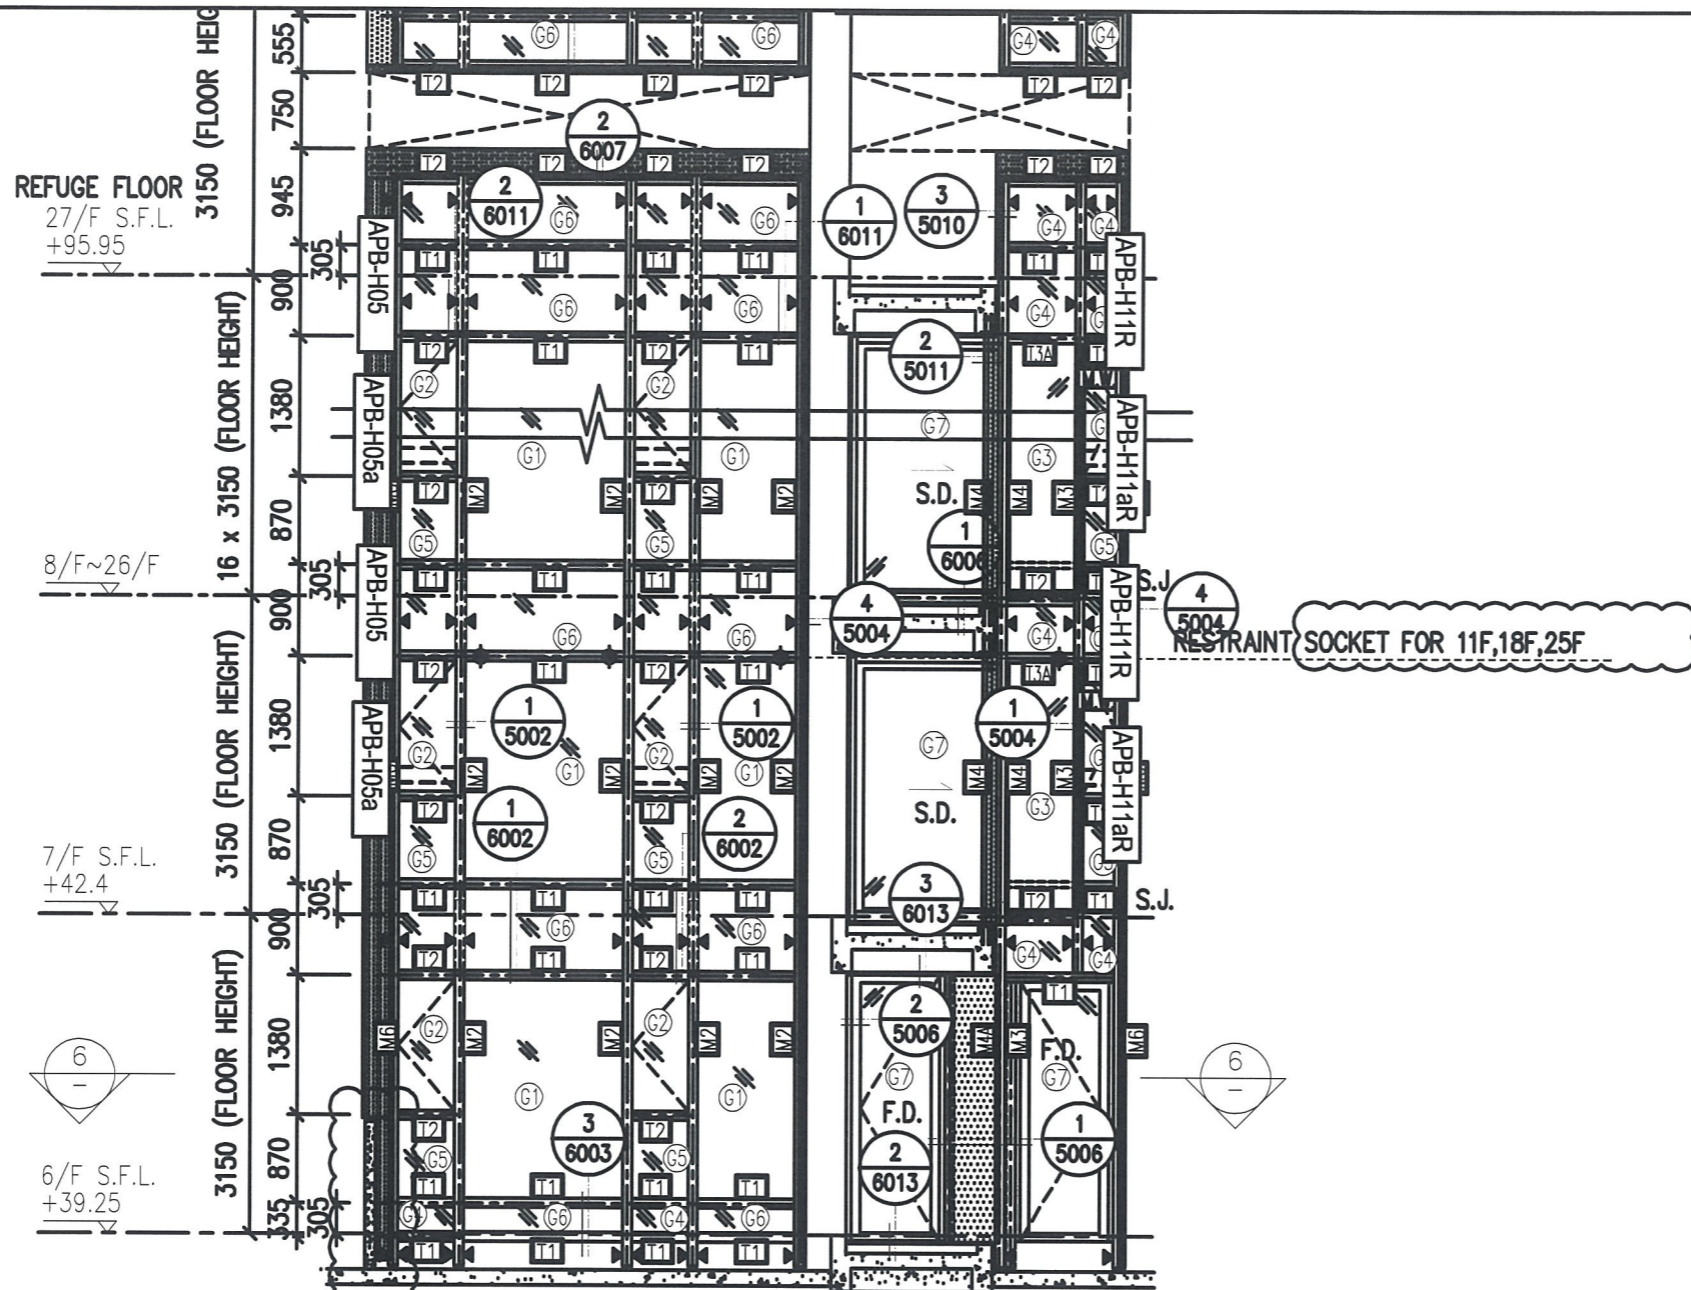

1 - PART ELEVATION FOR CURTAIN WALL



2 - TYPICAL SECTION FOR CURTAIN WALL

3 - TYPICAL SECTION FOR CURTAIN WALL

6 - PART PLAN FOR CURTAIN WALL


7 - PART PLAN FOR CURTAIN WALL

圖號: 837-CW-2103

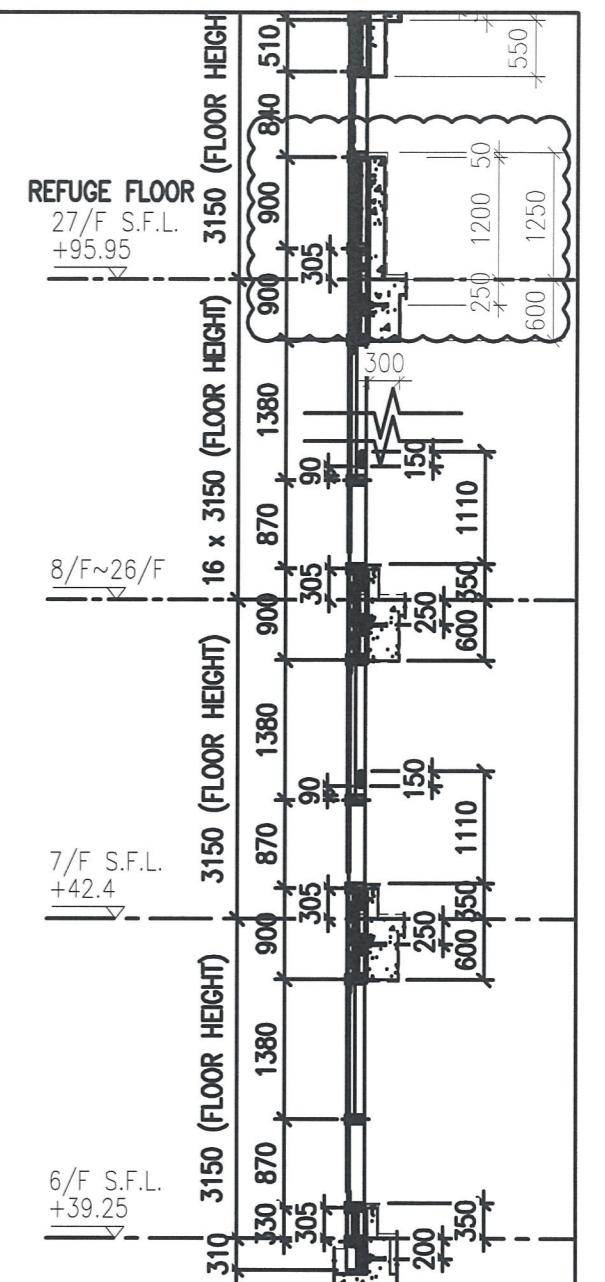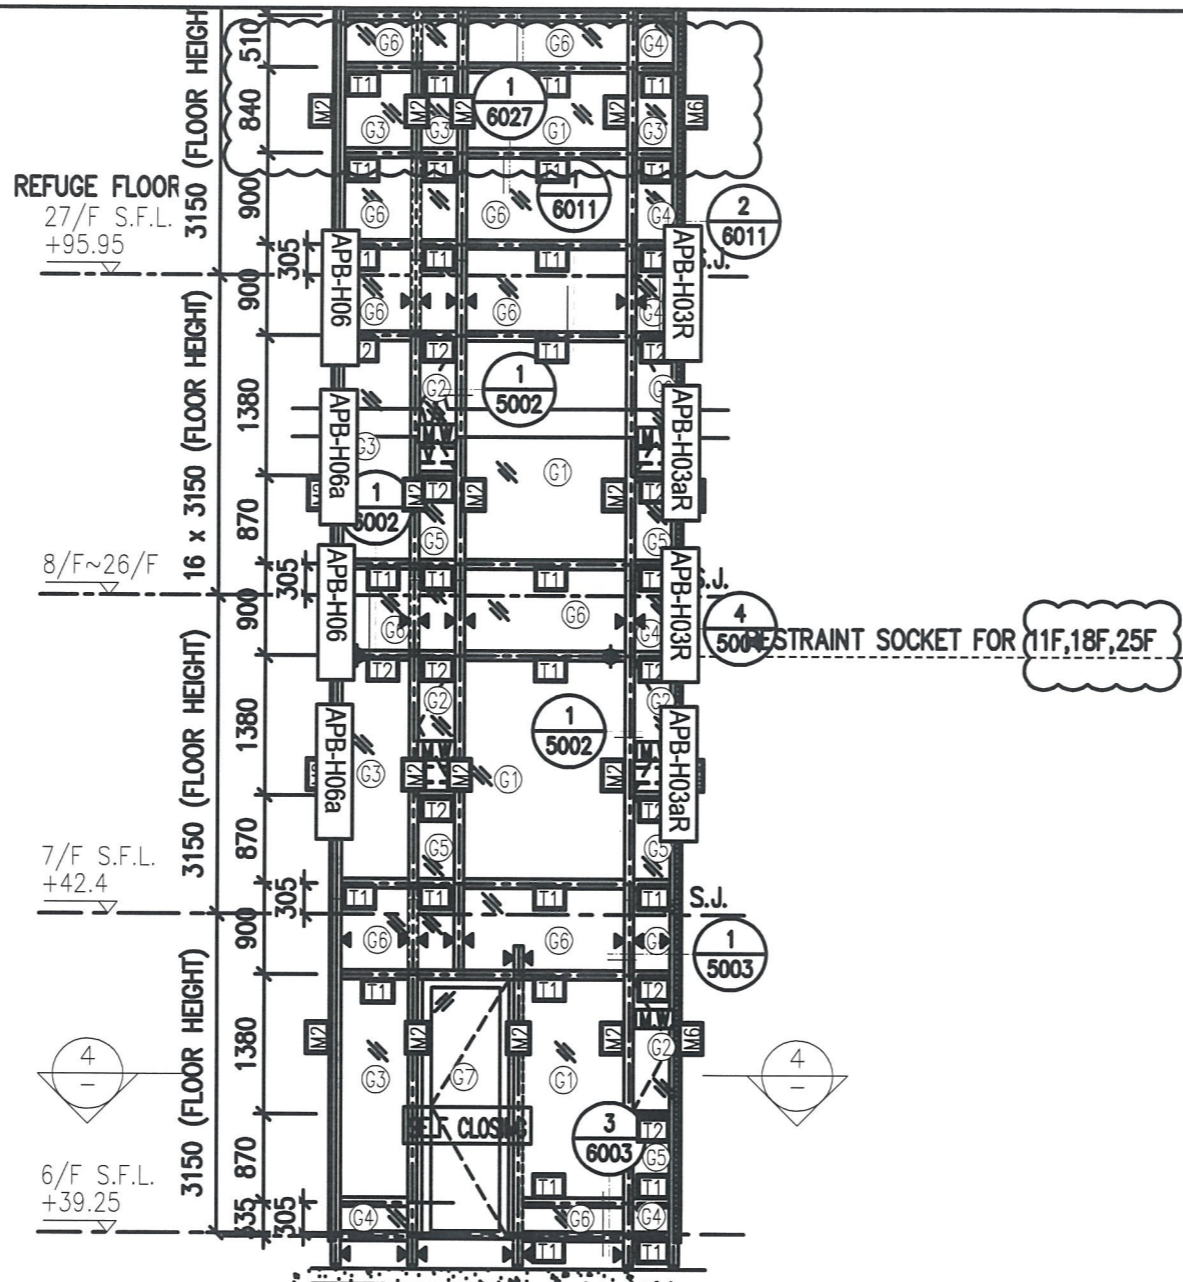


1 PART ELEVATION FOR CURTAIN WALL

2 TYPICAL SECTION FOR CURTAIN WALL

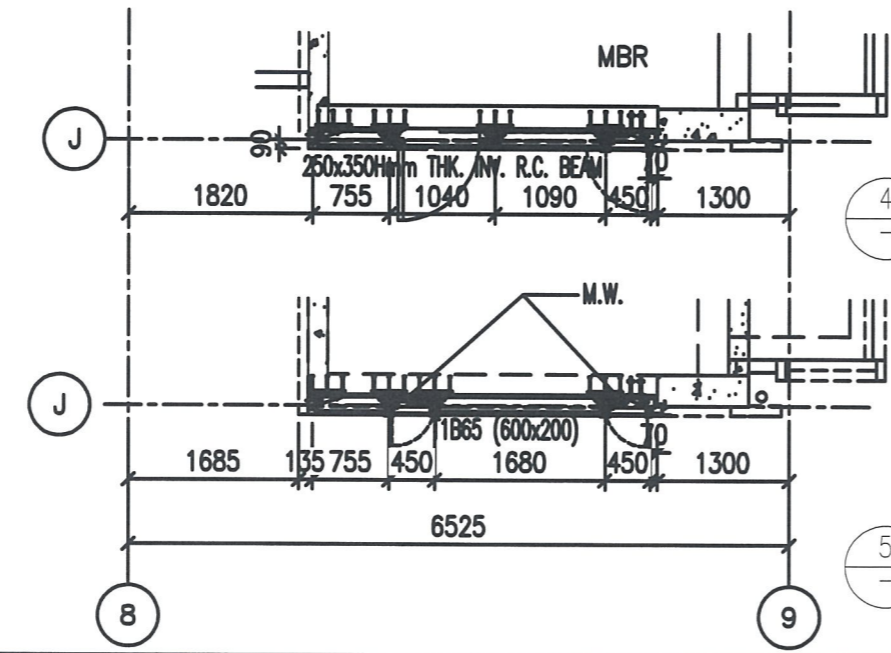

4 PART PLAN FOR CURTAIN WALL

5 PART PLAN FOR CURTAIN WALL

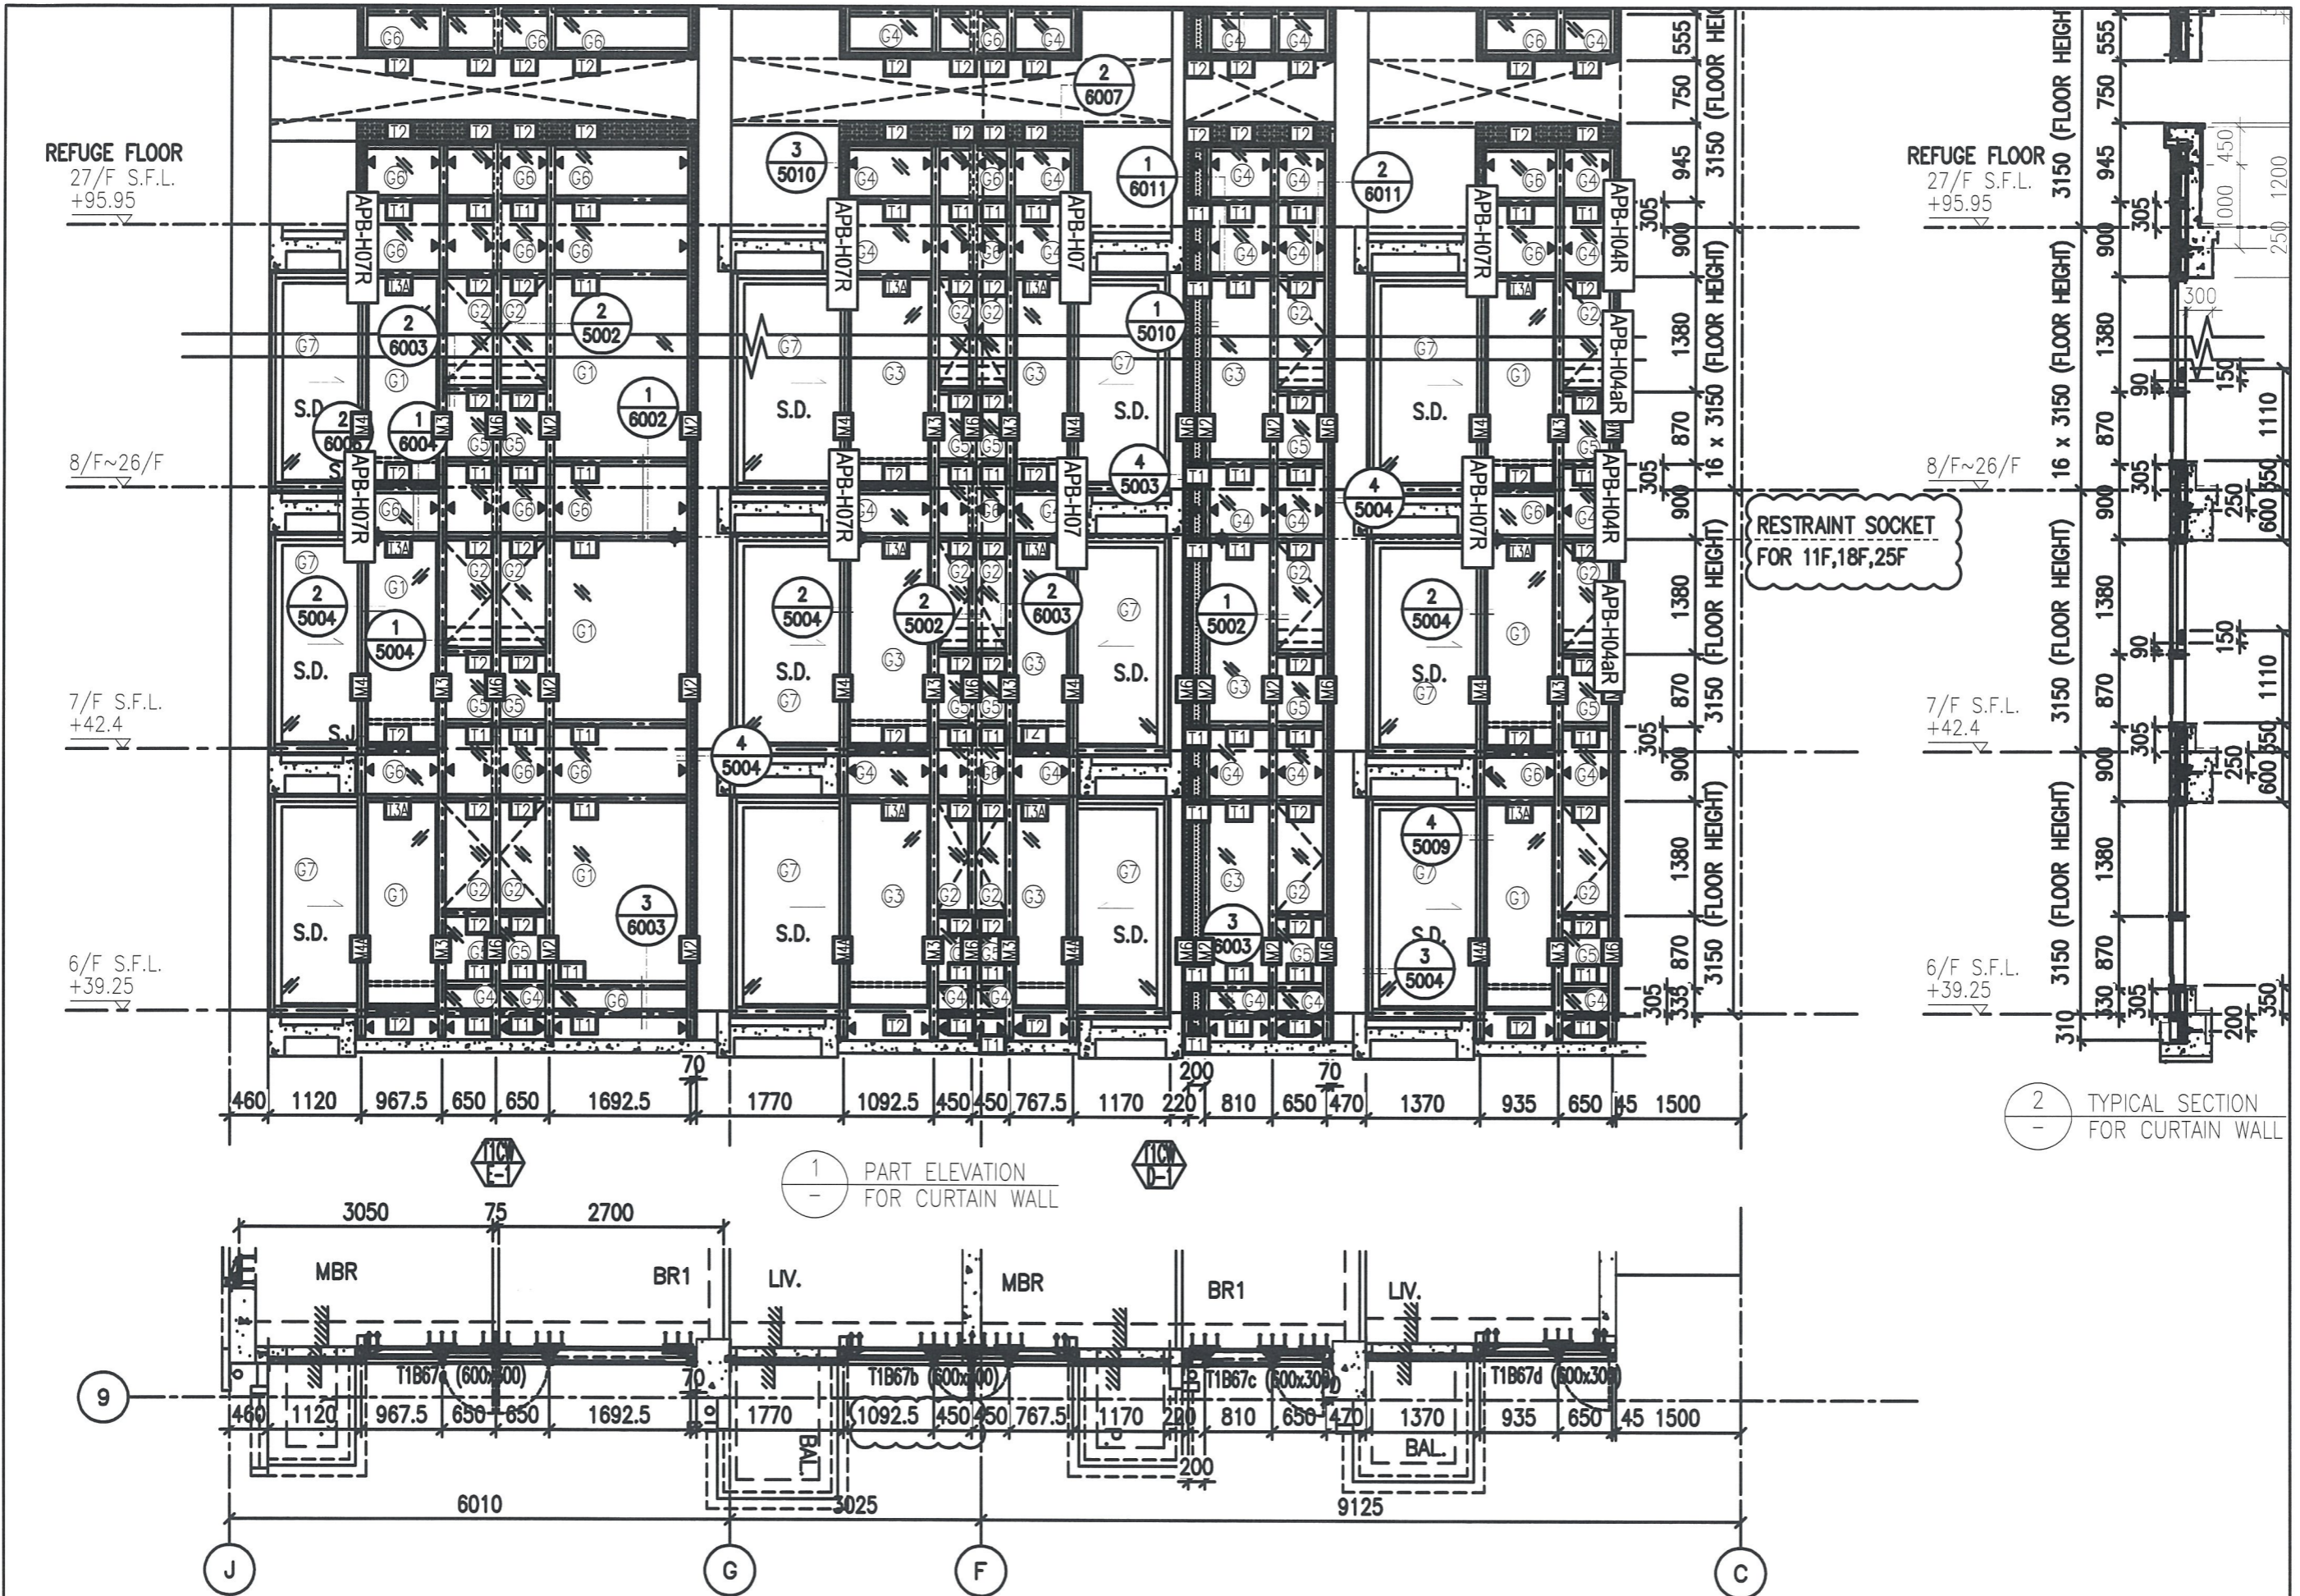


RESTRAINT SOCKET
FOR 11F,18F,25F


1 - PART ELEVATION
FOR CURTAIN WALL

FOR CURTAIN WALL

2 - TYPICAL SECTION
FOR CURTAIN WALL


圖號: 837-CW-2105

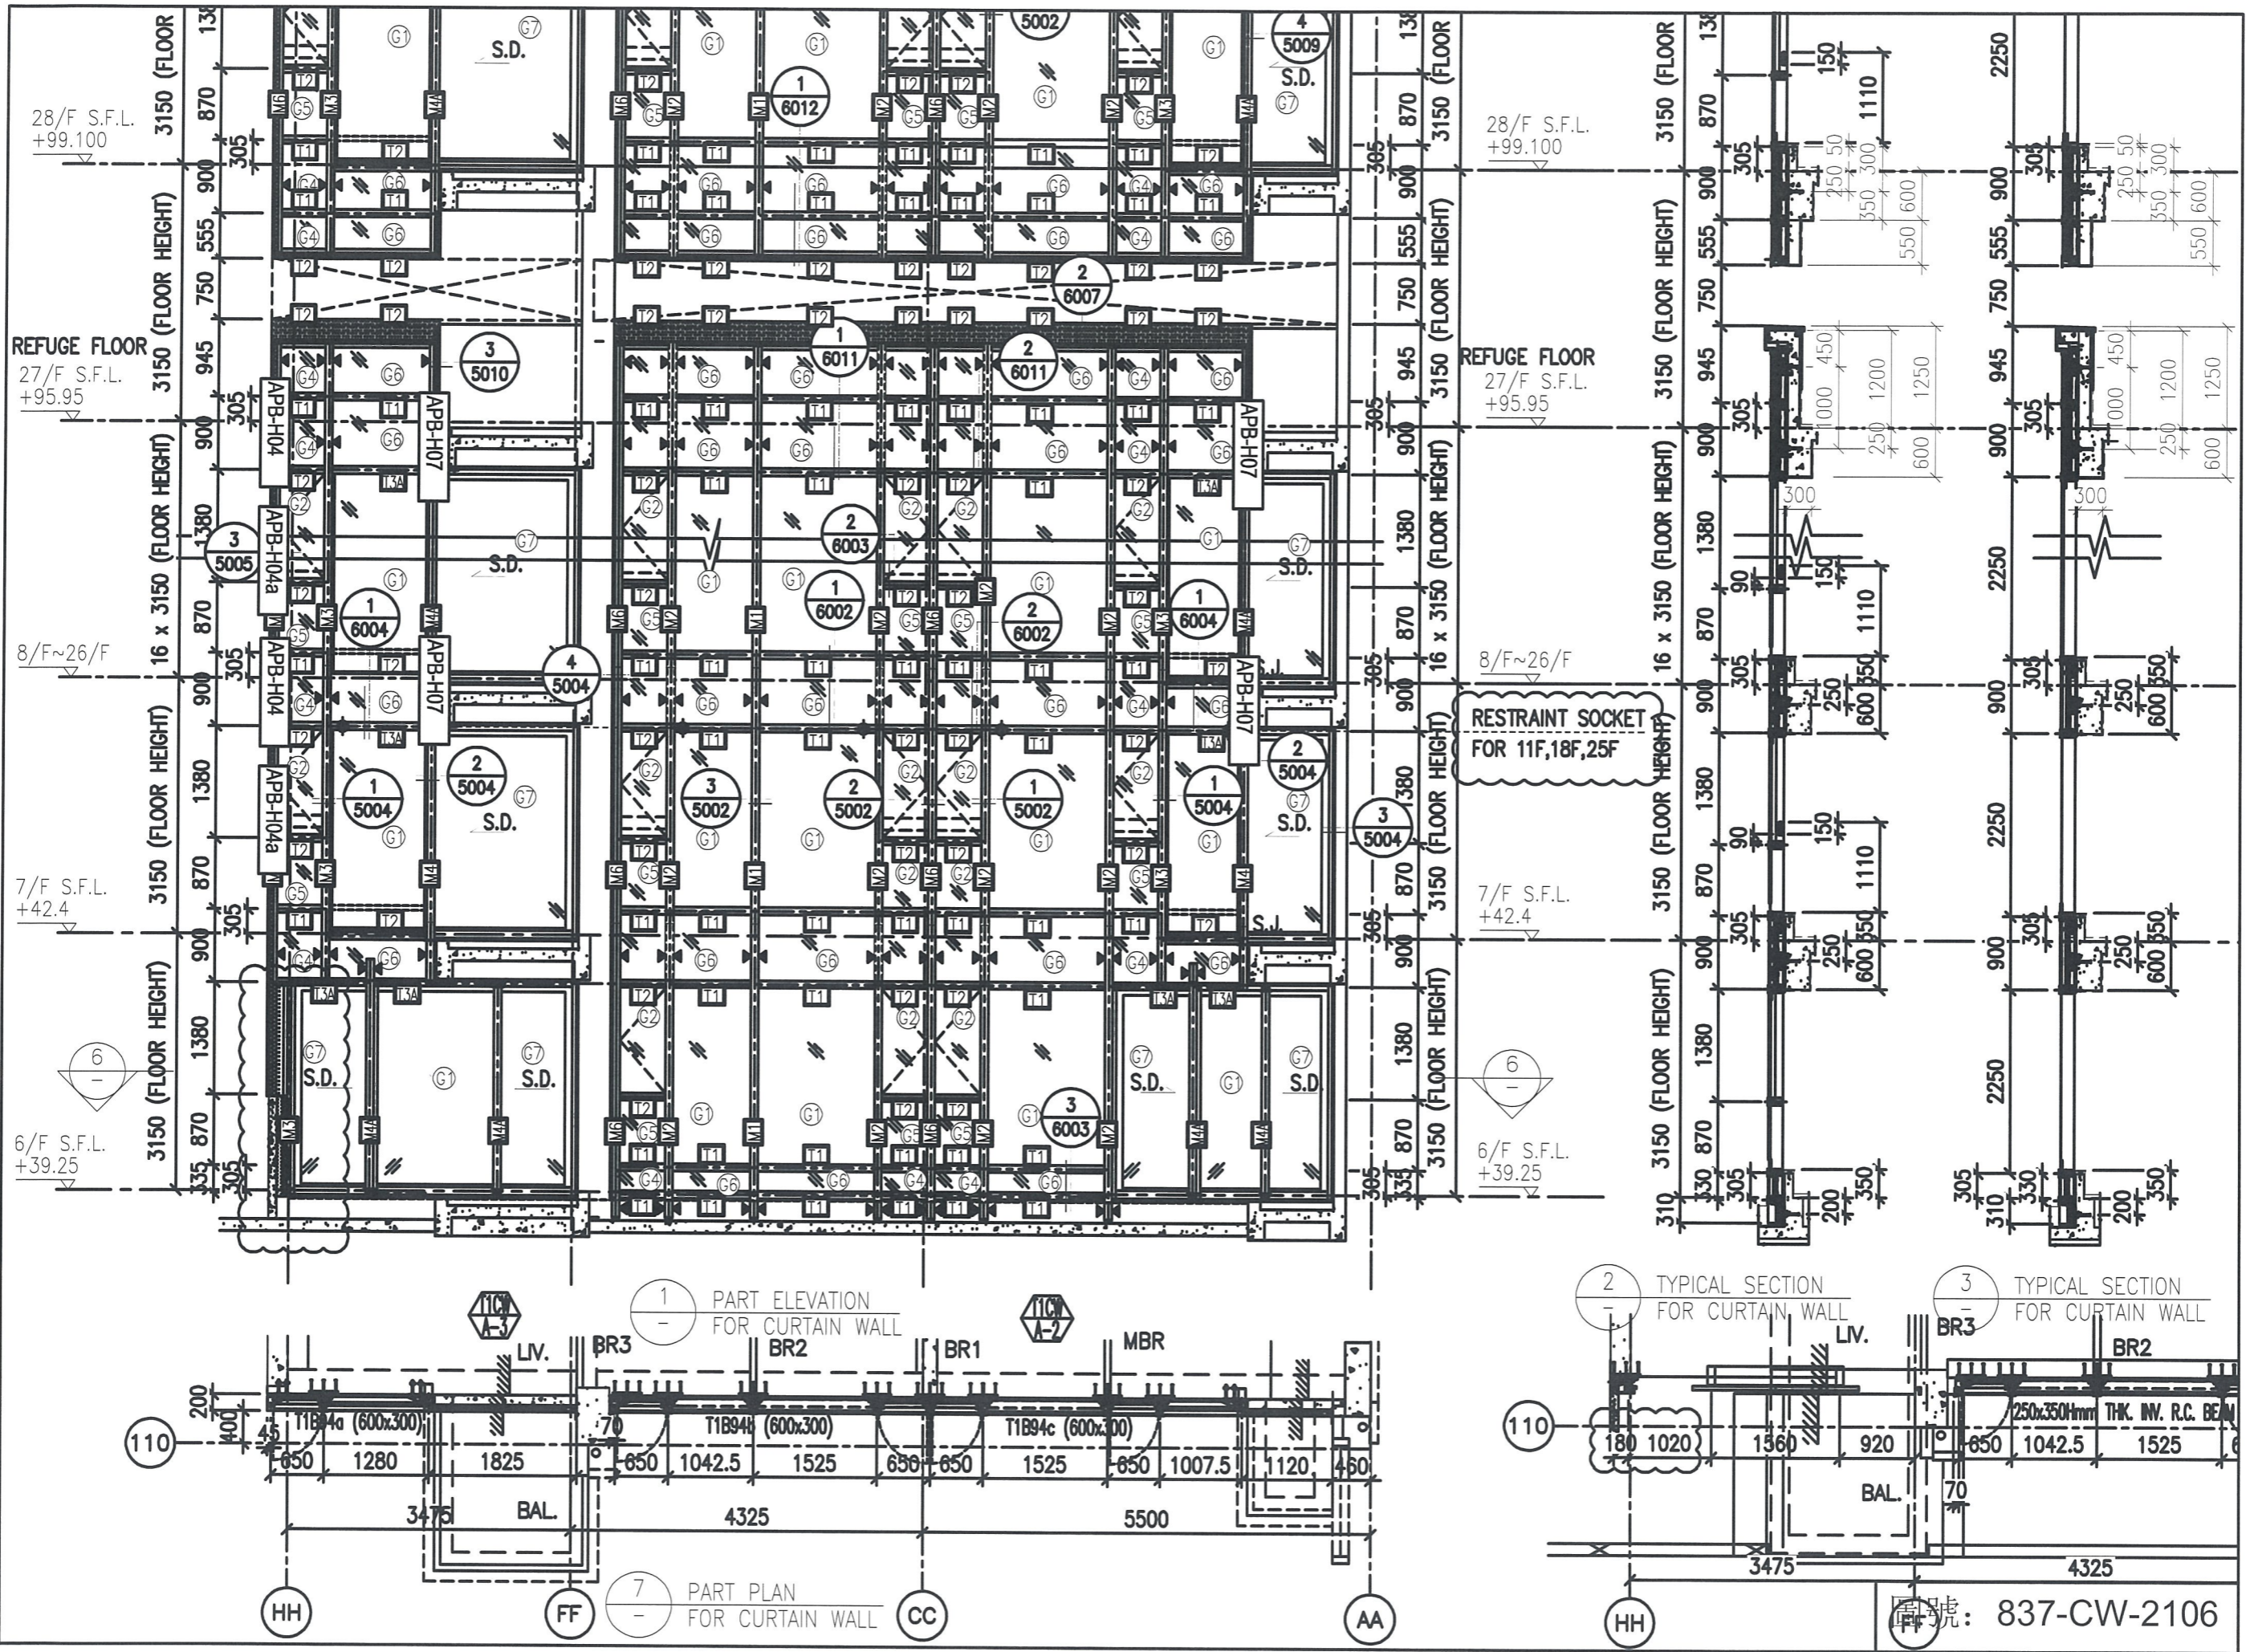

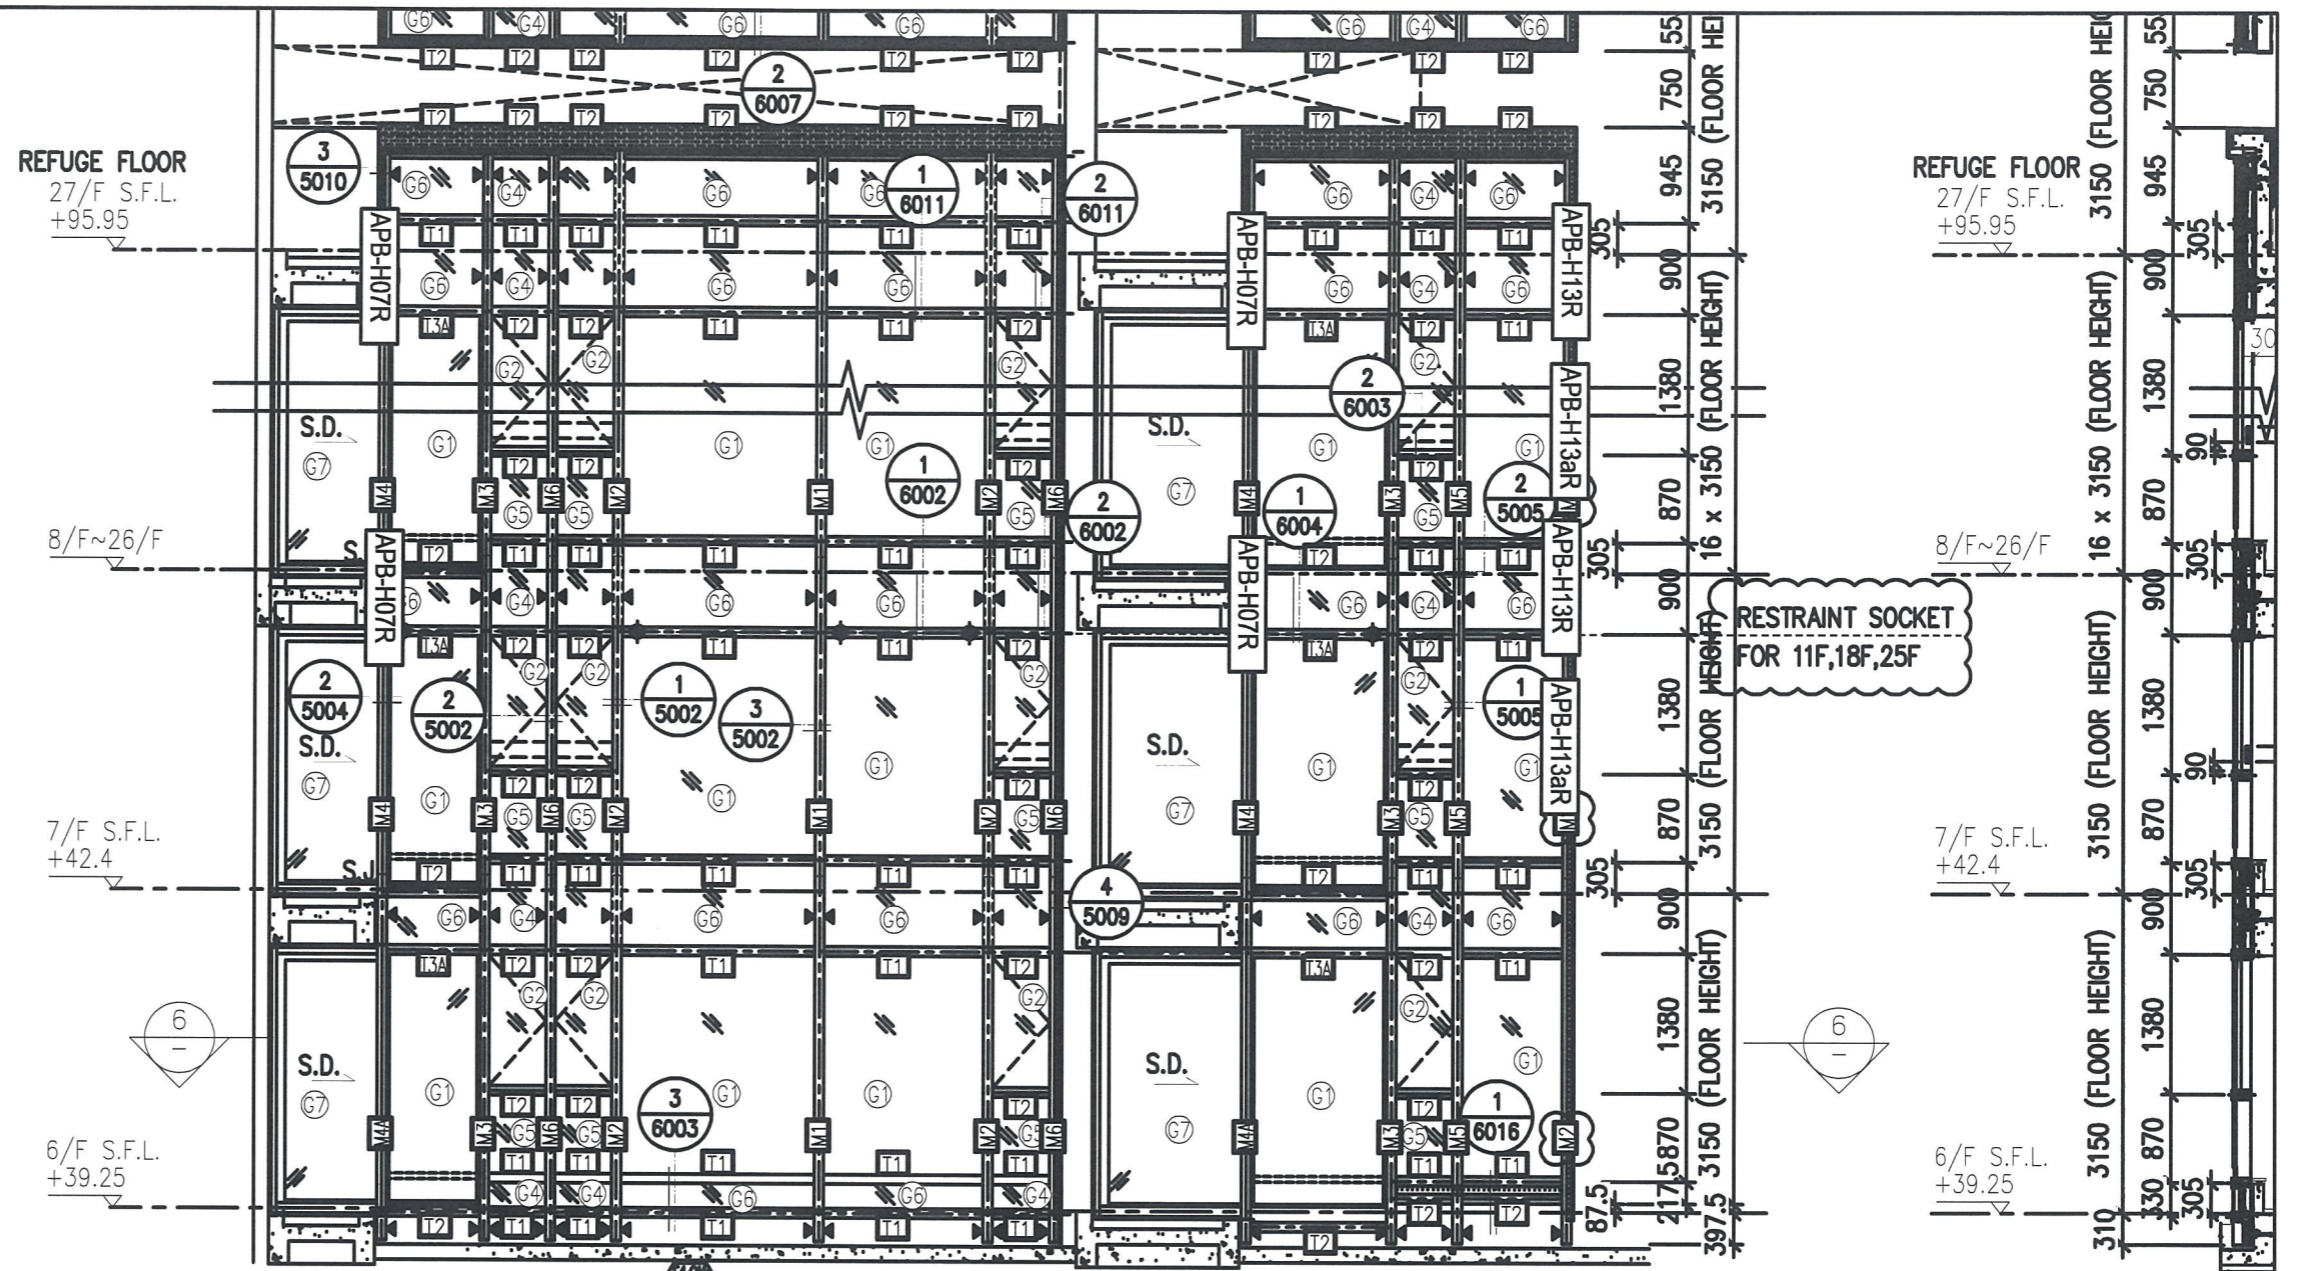


1 PART ELEVATION FOR CURTAIN WALL

2 TYPICAL SECT FOR CURTAIN

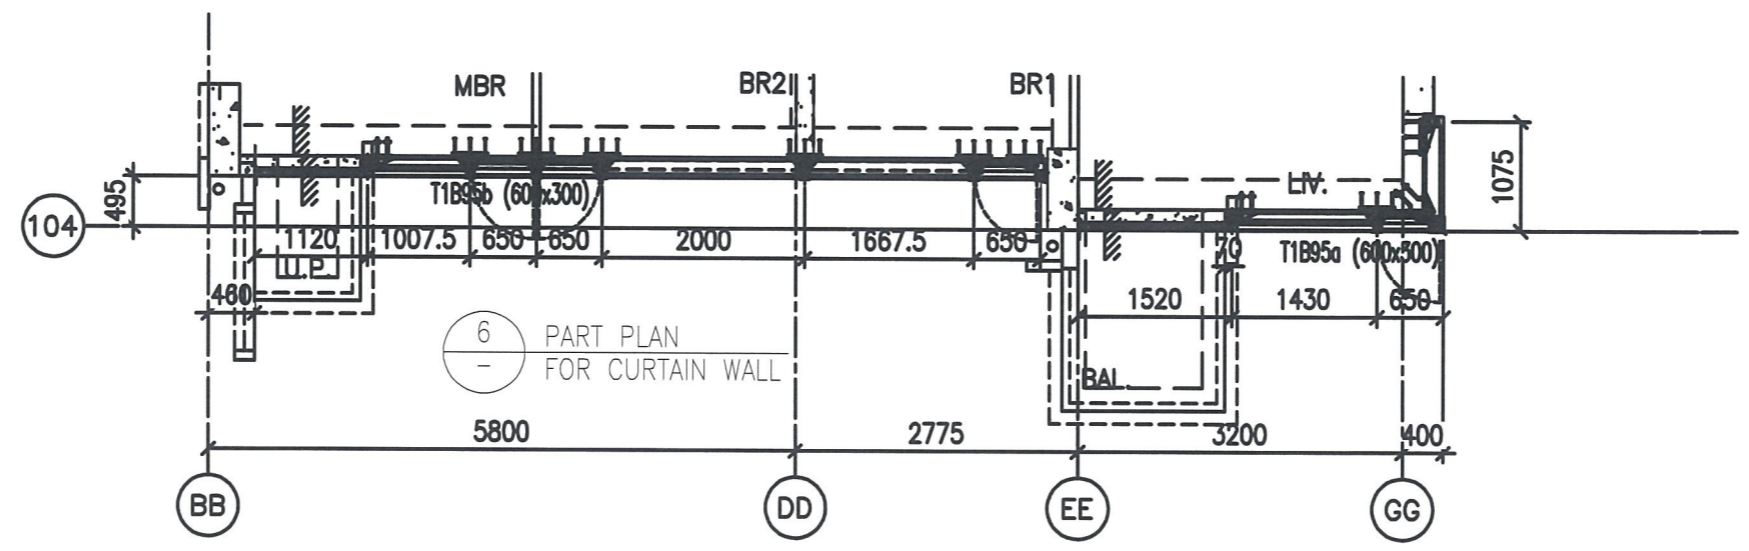


6 PART PLAN FOR CURTAIN WALL

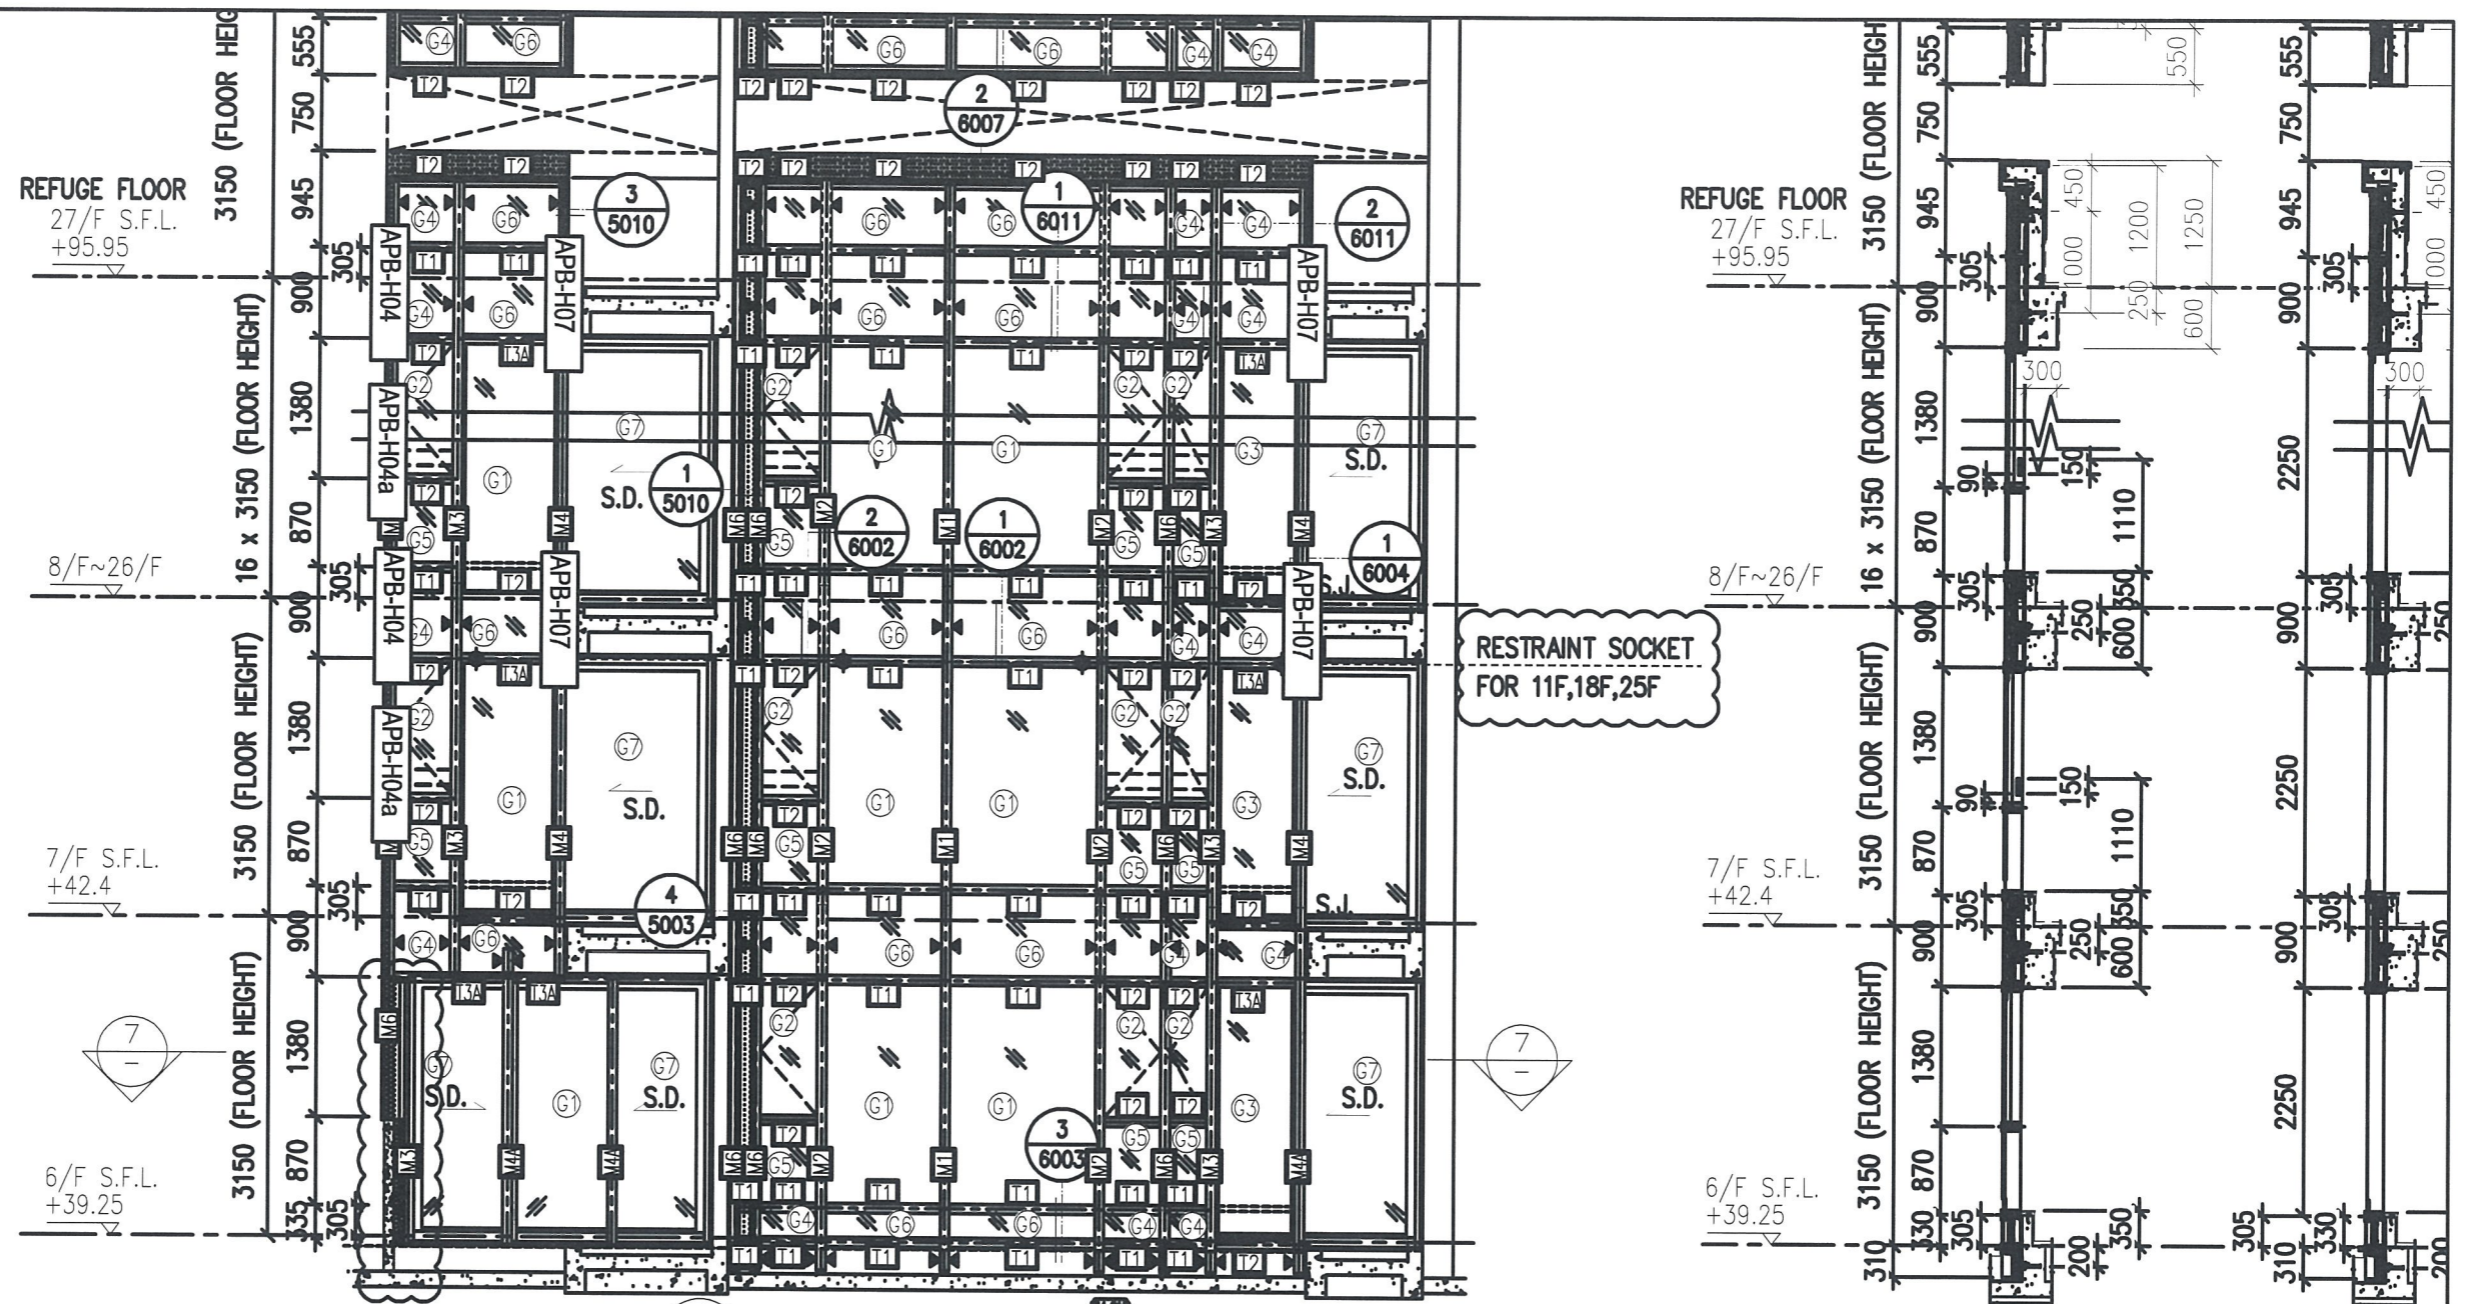


1 PART ELEVATION FOR CURTAIN WALL

2 TYPICAL SECTION FOR CURTAIN WALL

3 TYPICAL FOR CU


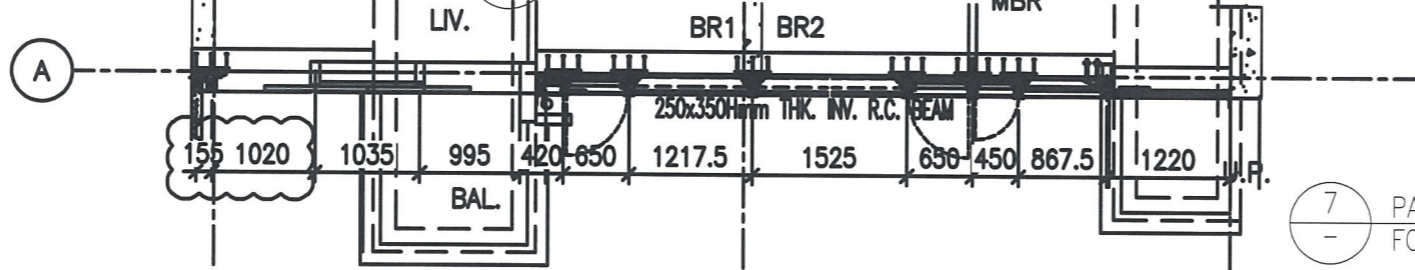


7 PART PLAN FOR CURTAIN WALL

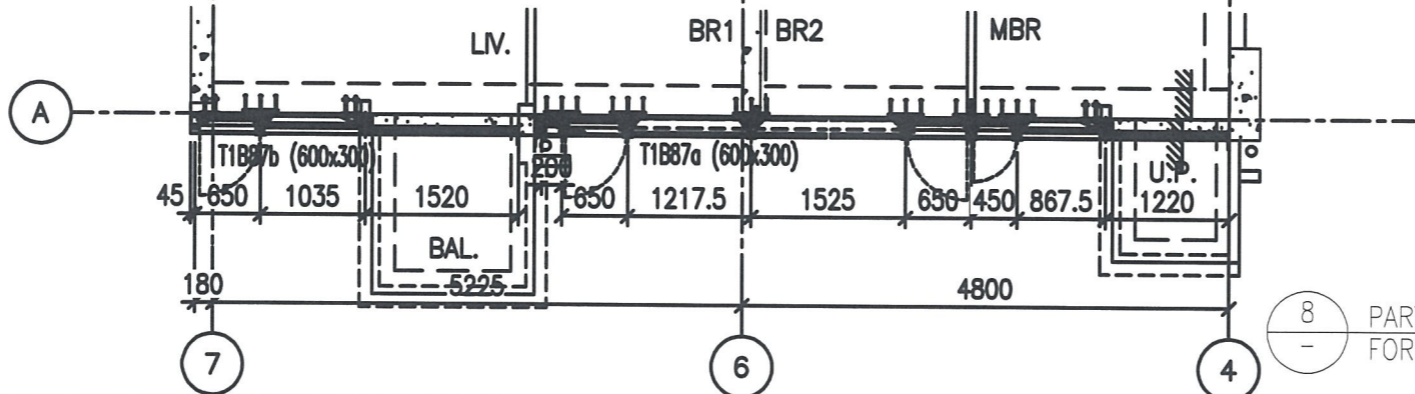


8 PART PLAN FOR CURTAIN WALL

圖號: 837-CW-2109

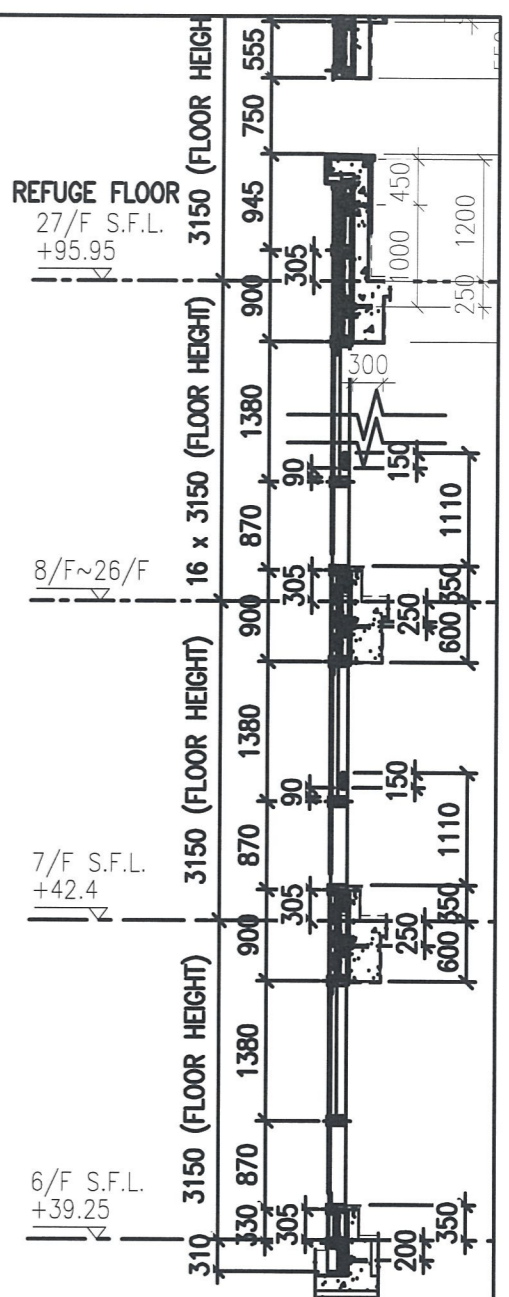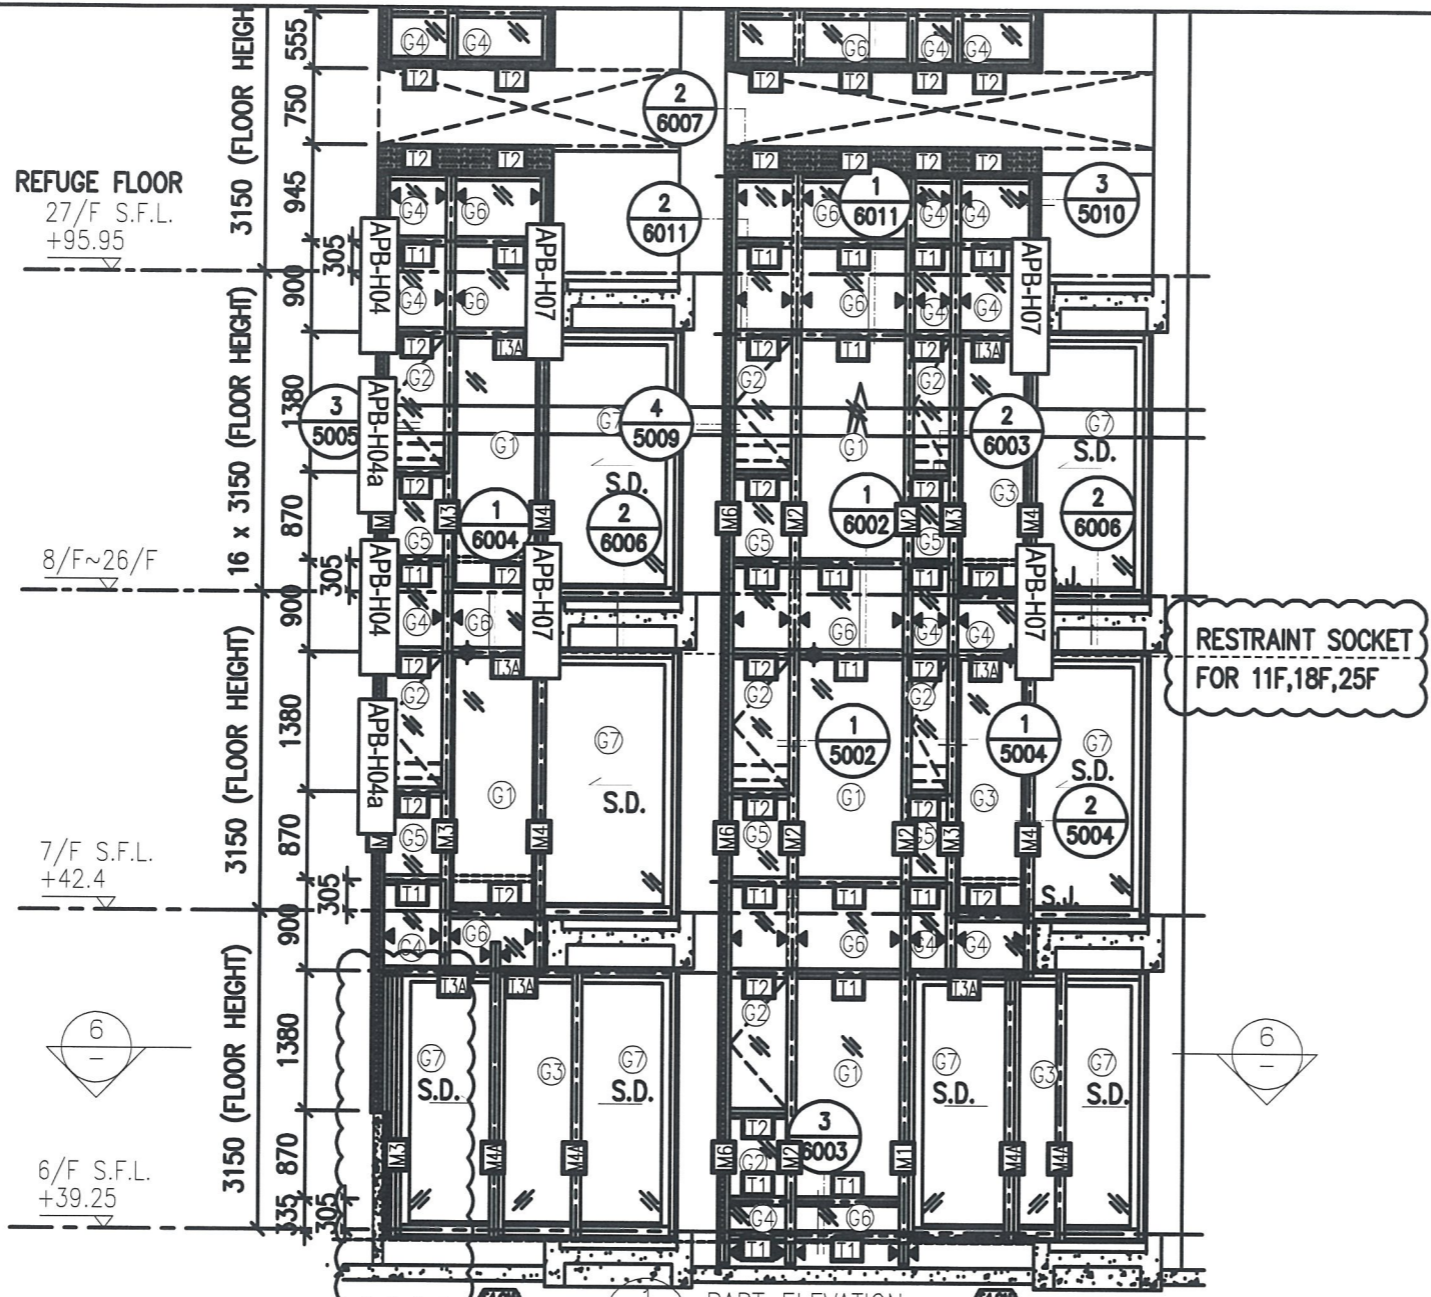


1 PART ELEVATION FOR CURTAIN WALL



2 TYPICAL SECTION FOR CURTAIN WALL

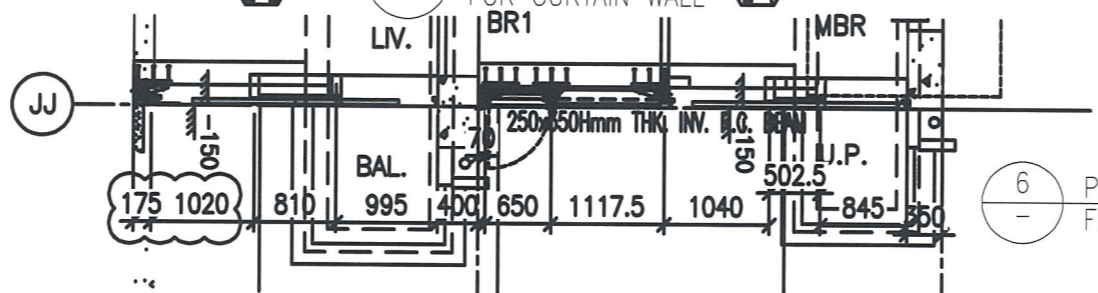

6 PART PLAN FOR CURTAIN WALL

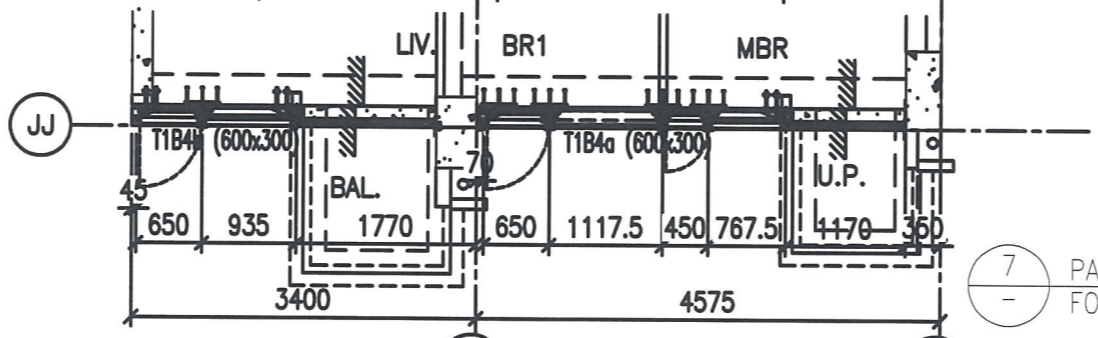


7 PART PLAN FOR CURTAIN WALL

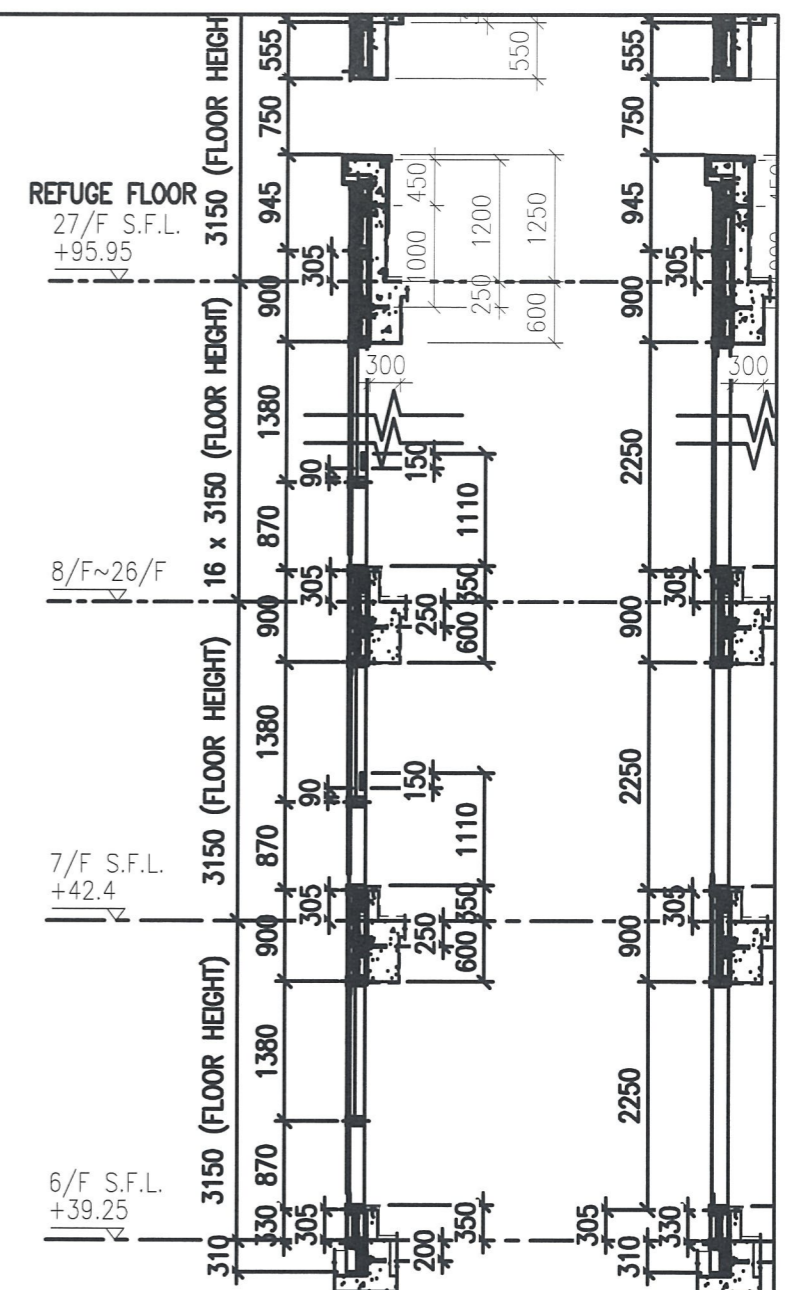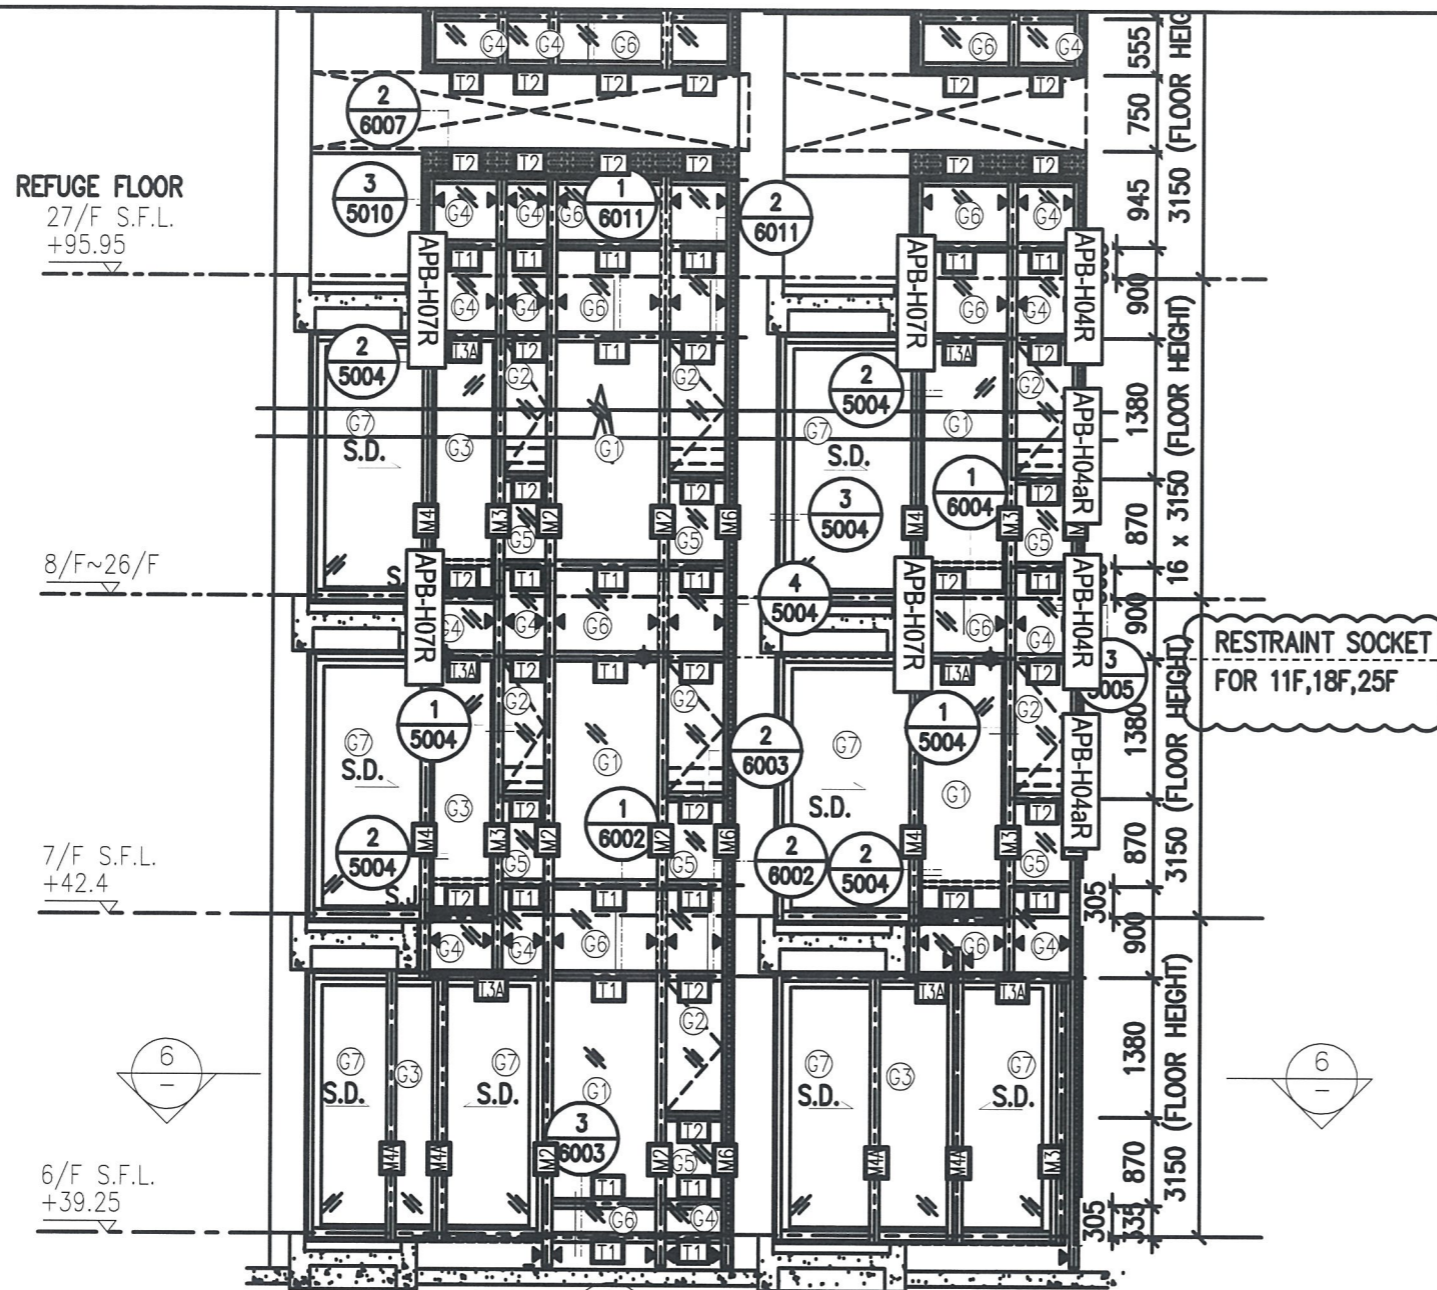


1 PART ELEVATION FOR CURTAIN WALL


2 TYPICAL SECTION FOR CURTAIN WALL
3 TYPICAL SECTION FOR CURTAIN WALL

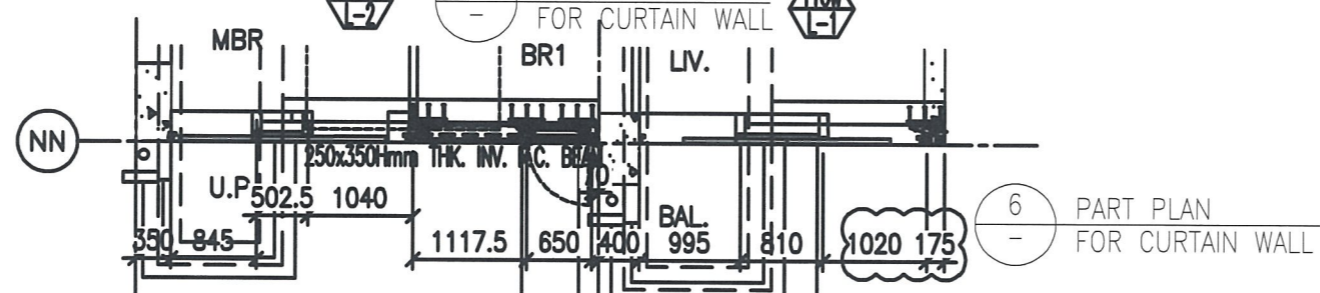


6 PART PLAN FOR CURTAIN WALL

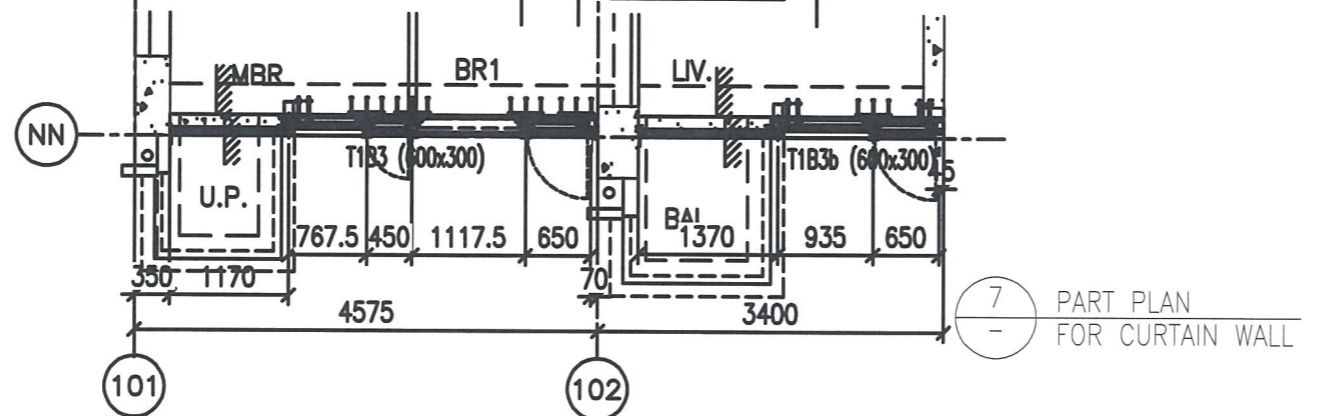

7 PART PLAN FOR CURTAIN WALL

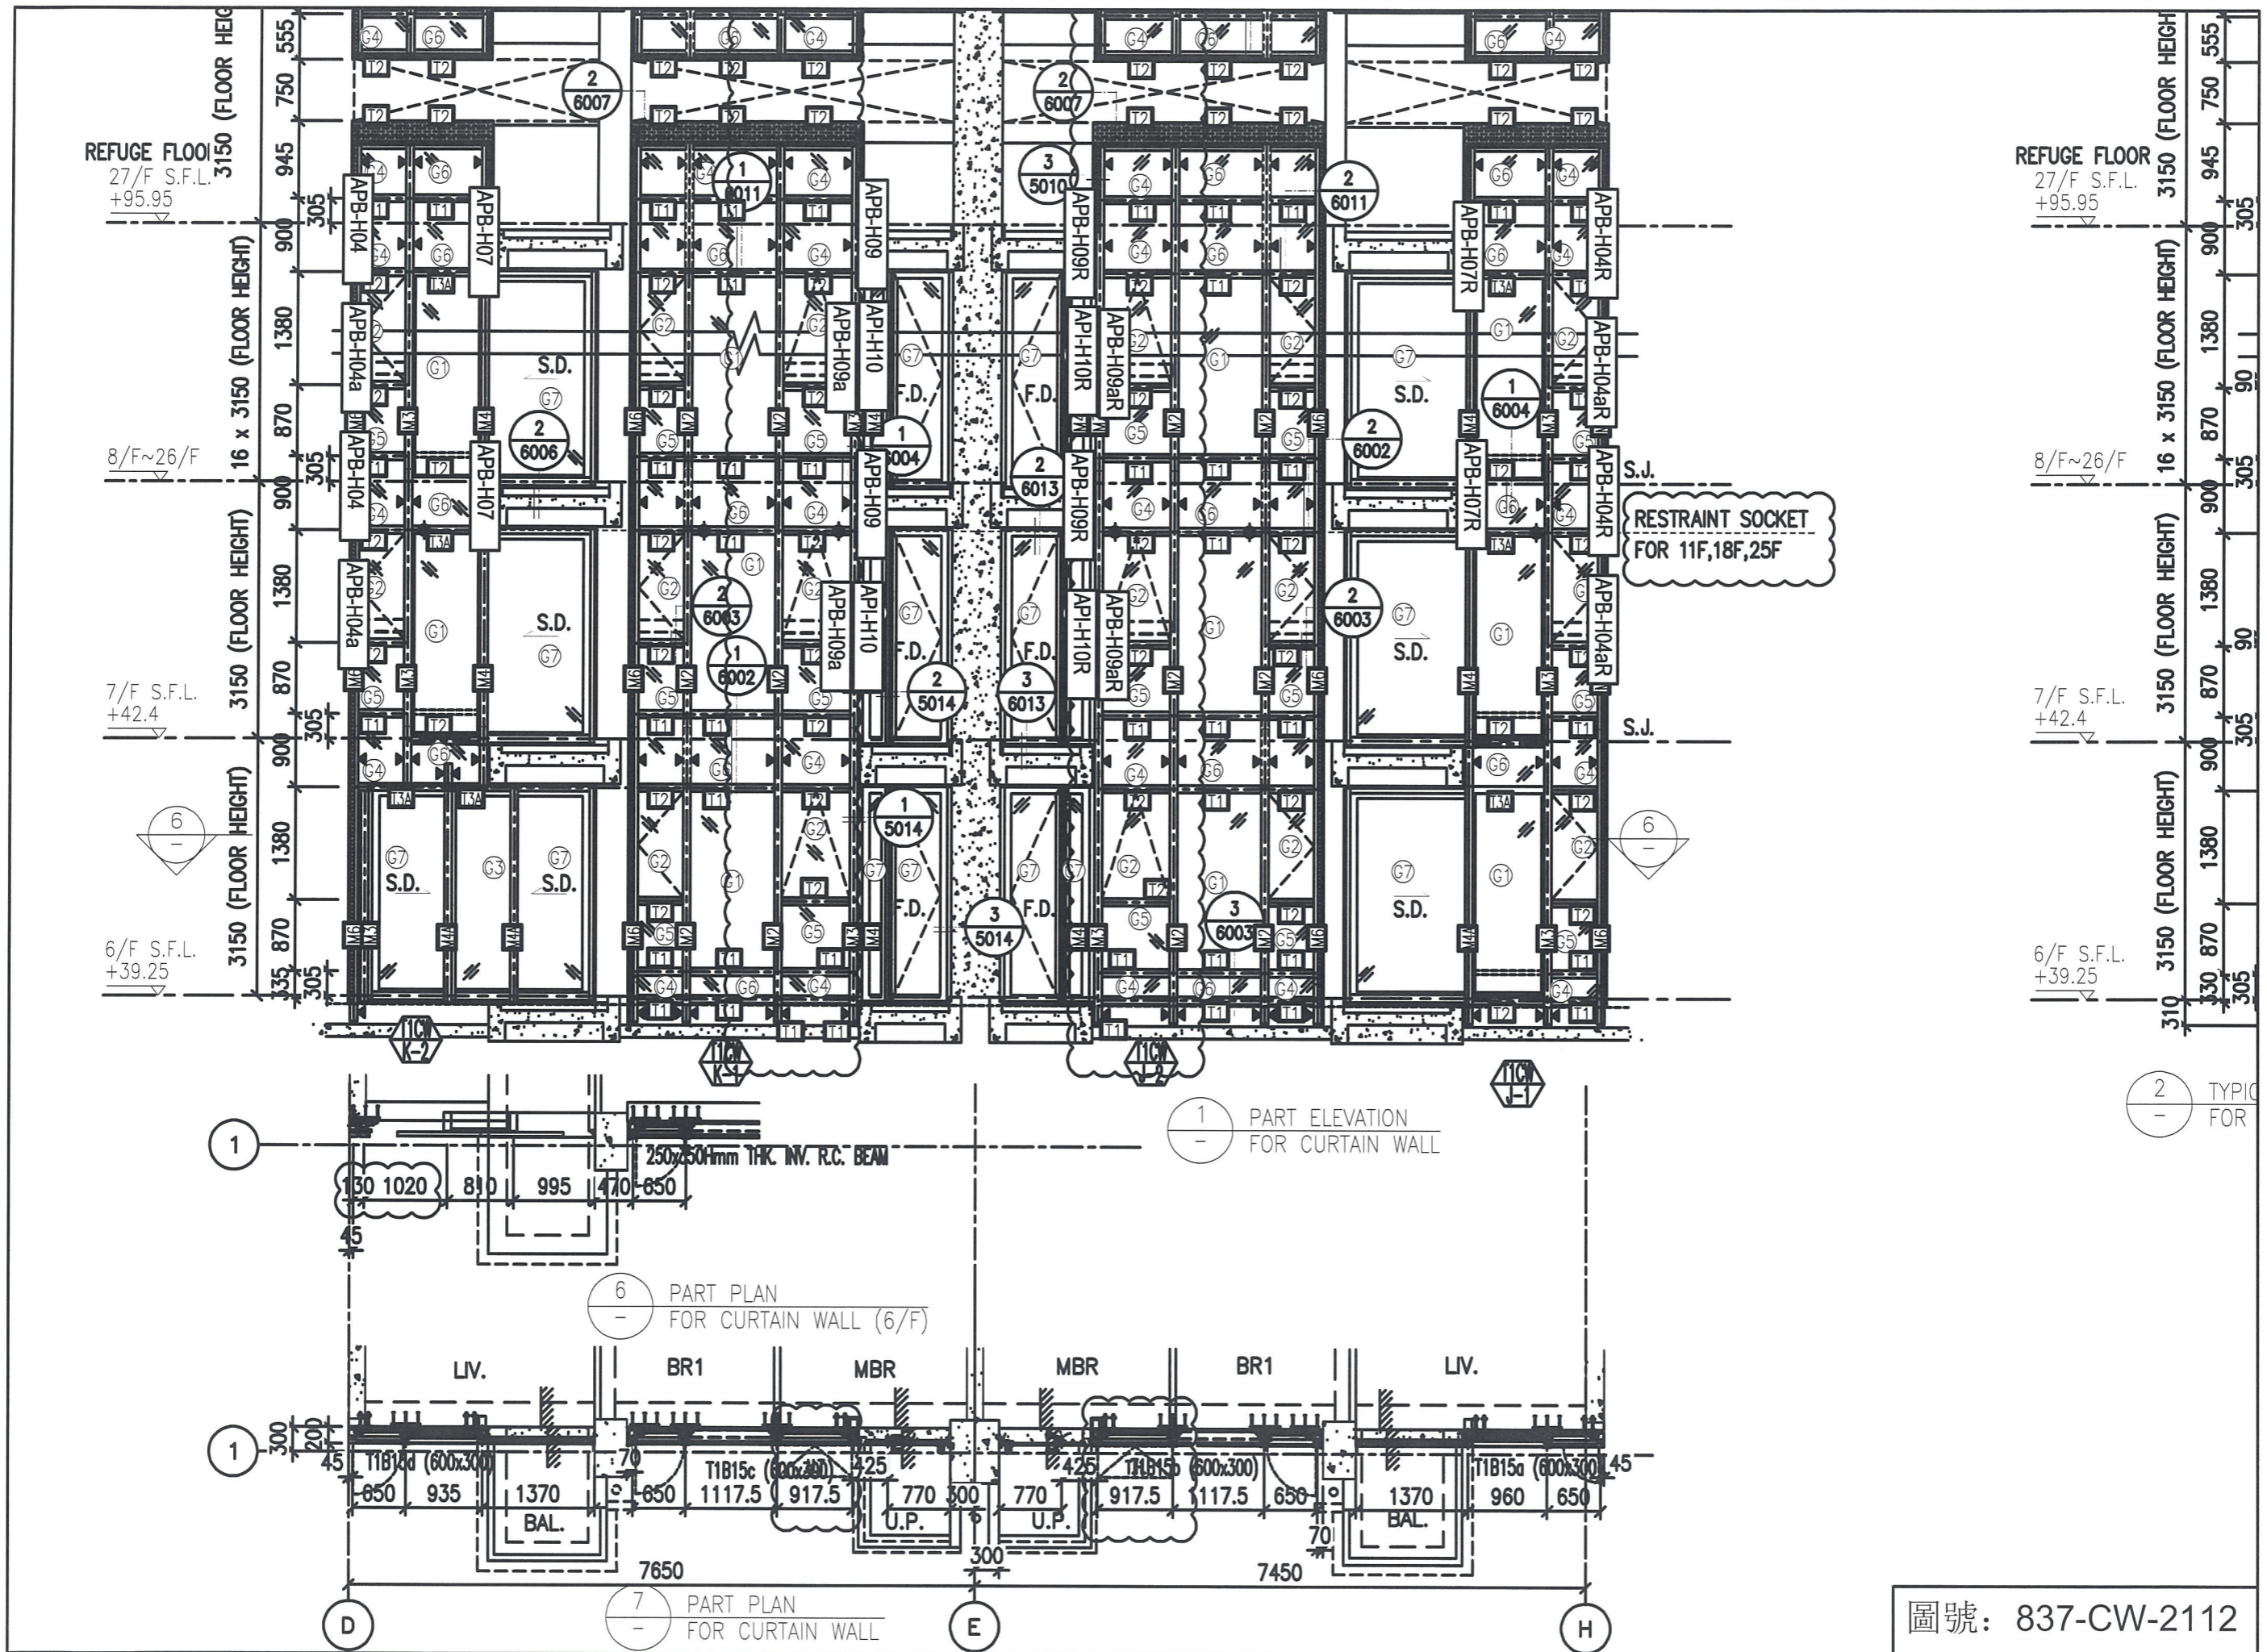


圖號: 837-CW-2112

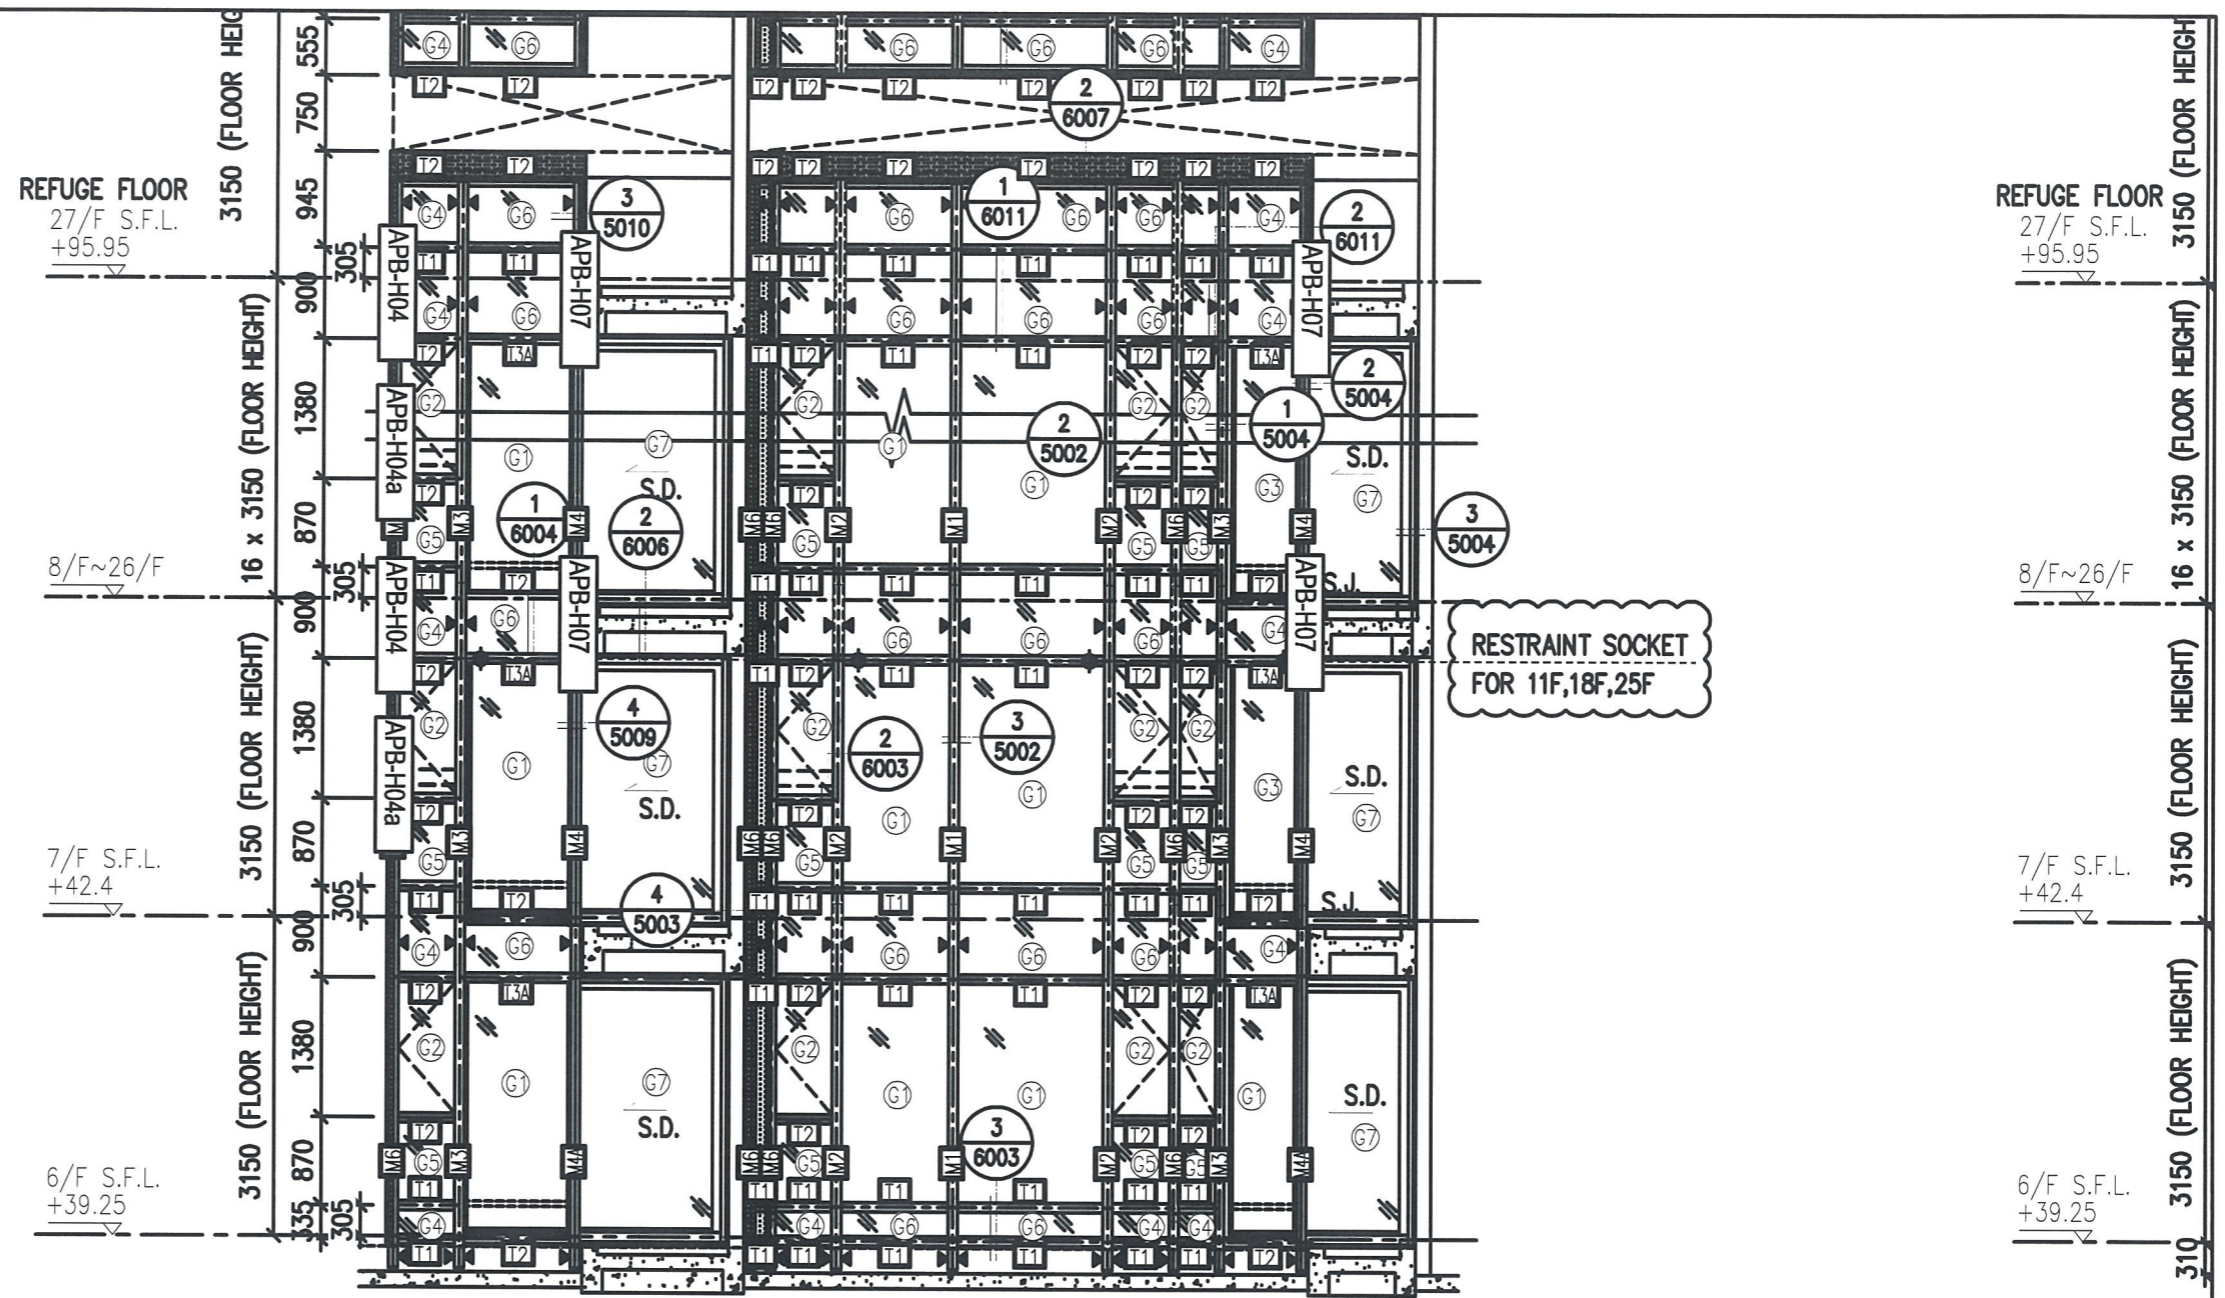


1 PART ELEVATION FOR CURTAIN WALL

2 TYPICAL FOR

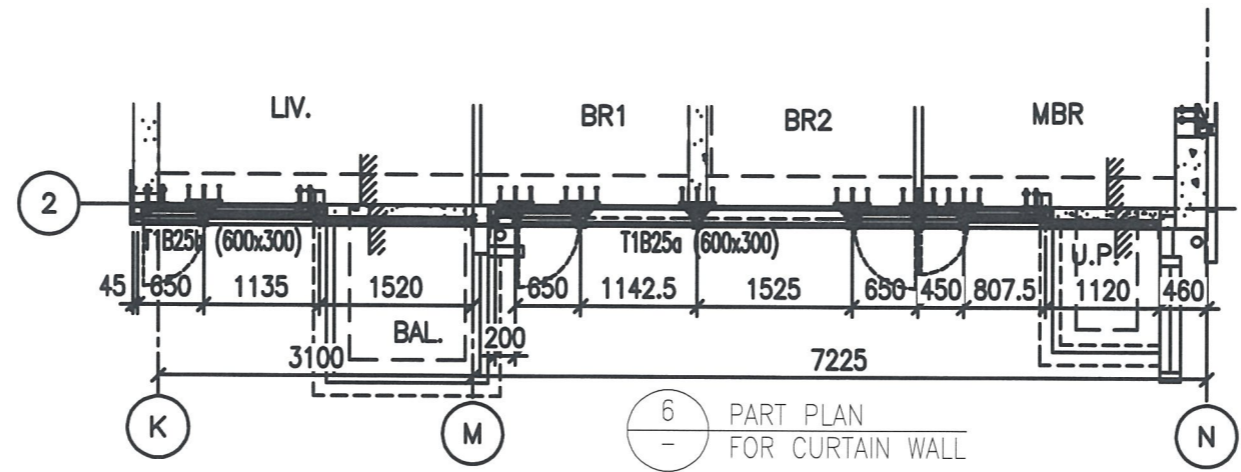


6 PART PLAN FOR CURTAIN WALL

圖號: 837-CW-2113

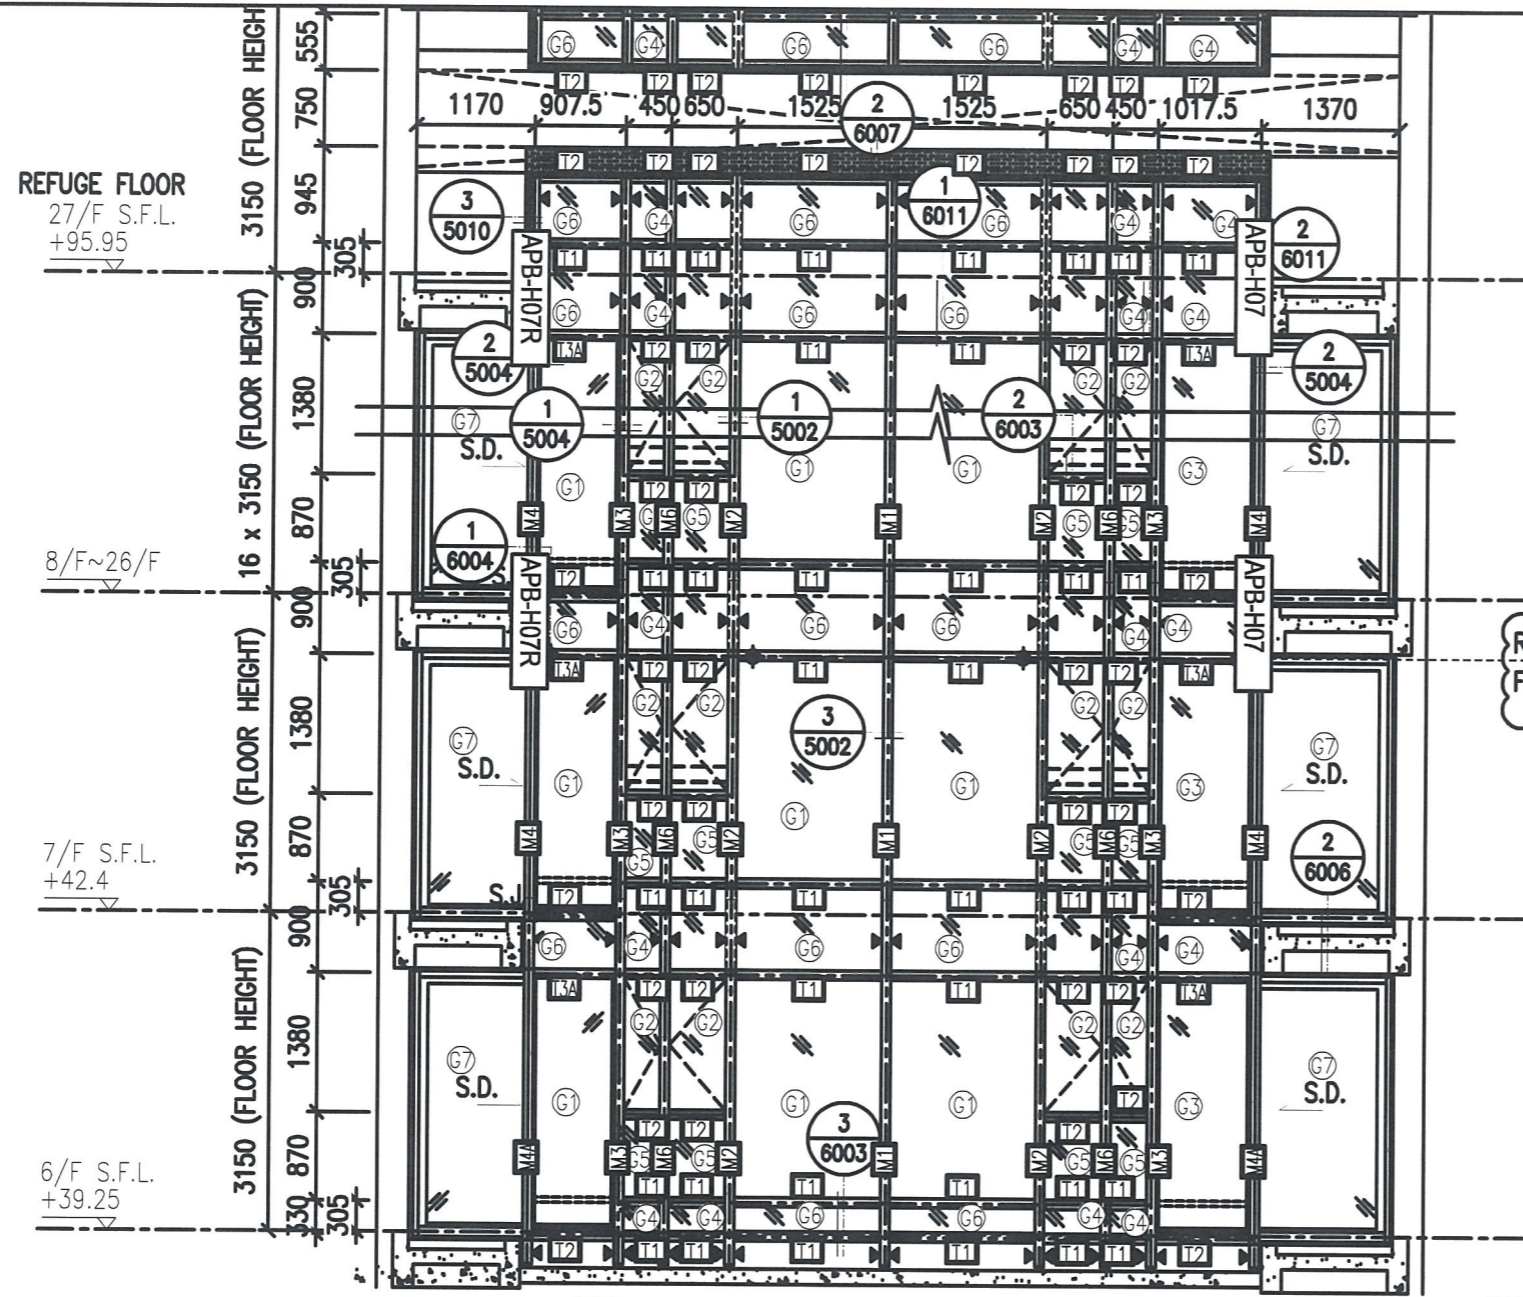


RESTRAINT SOCKET
FOR 11F, 18F, 25F


1 PART ELEVATION
FOR CURTAIN WALL

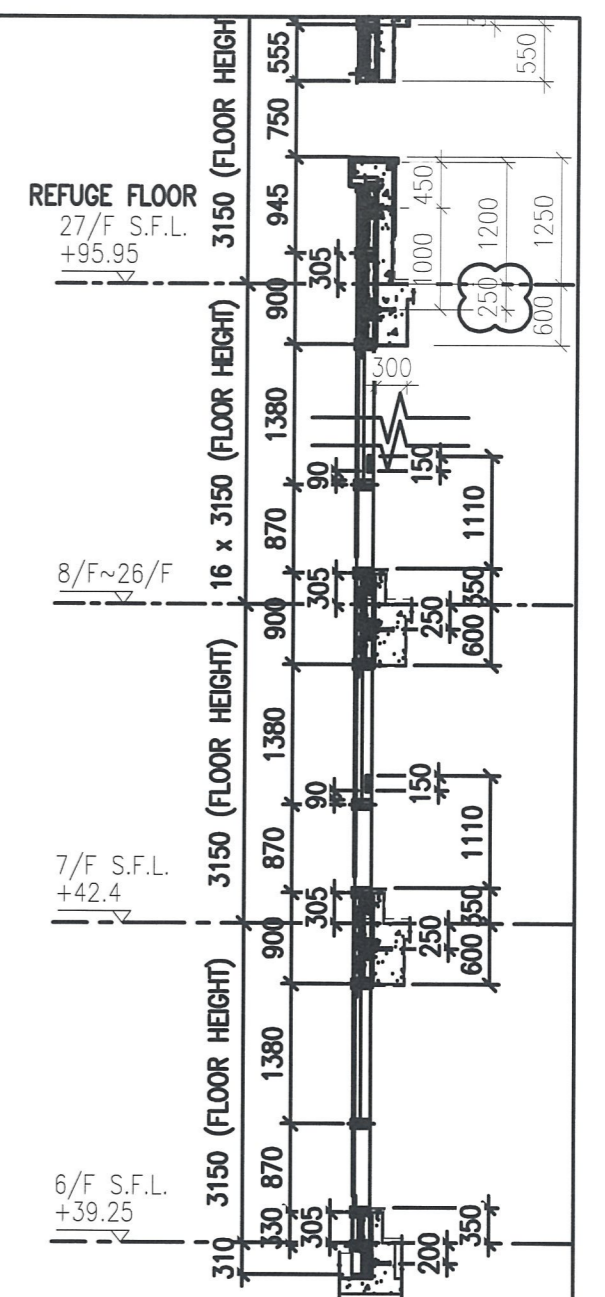

2 TYPICAL SECTION
FOR CURTAIN WALL

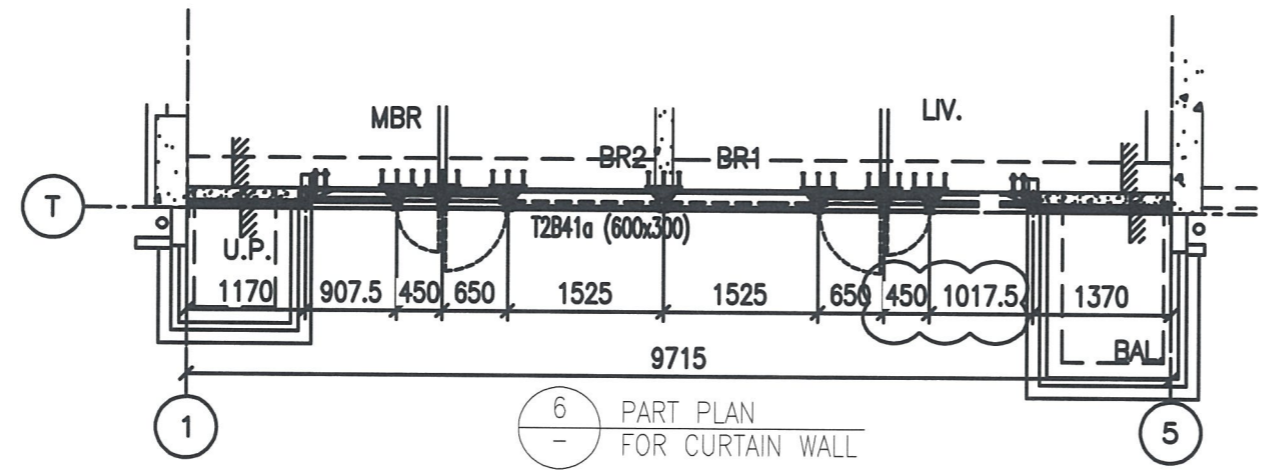

6 PART PLAN
FOR CURTAIN WALL

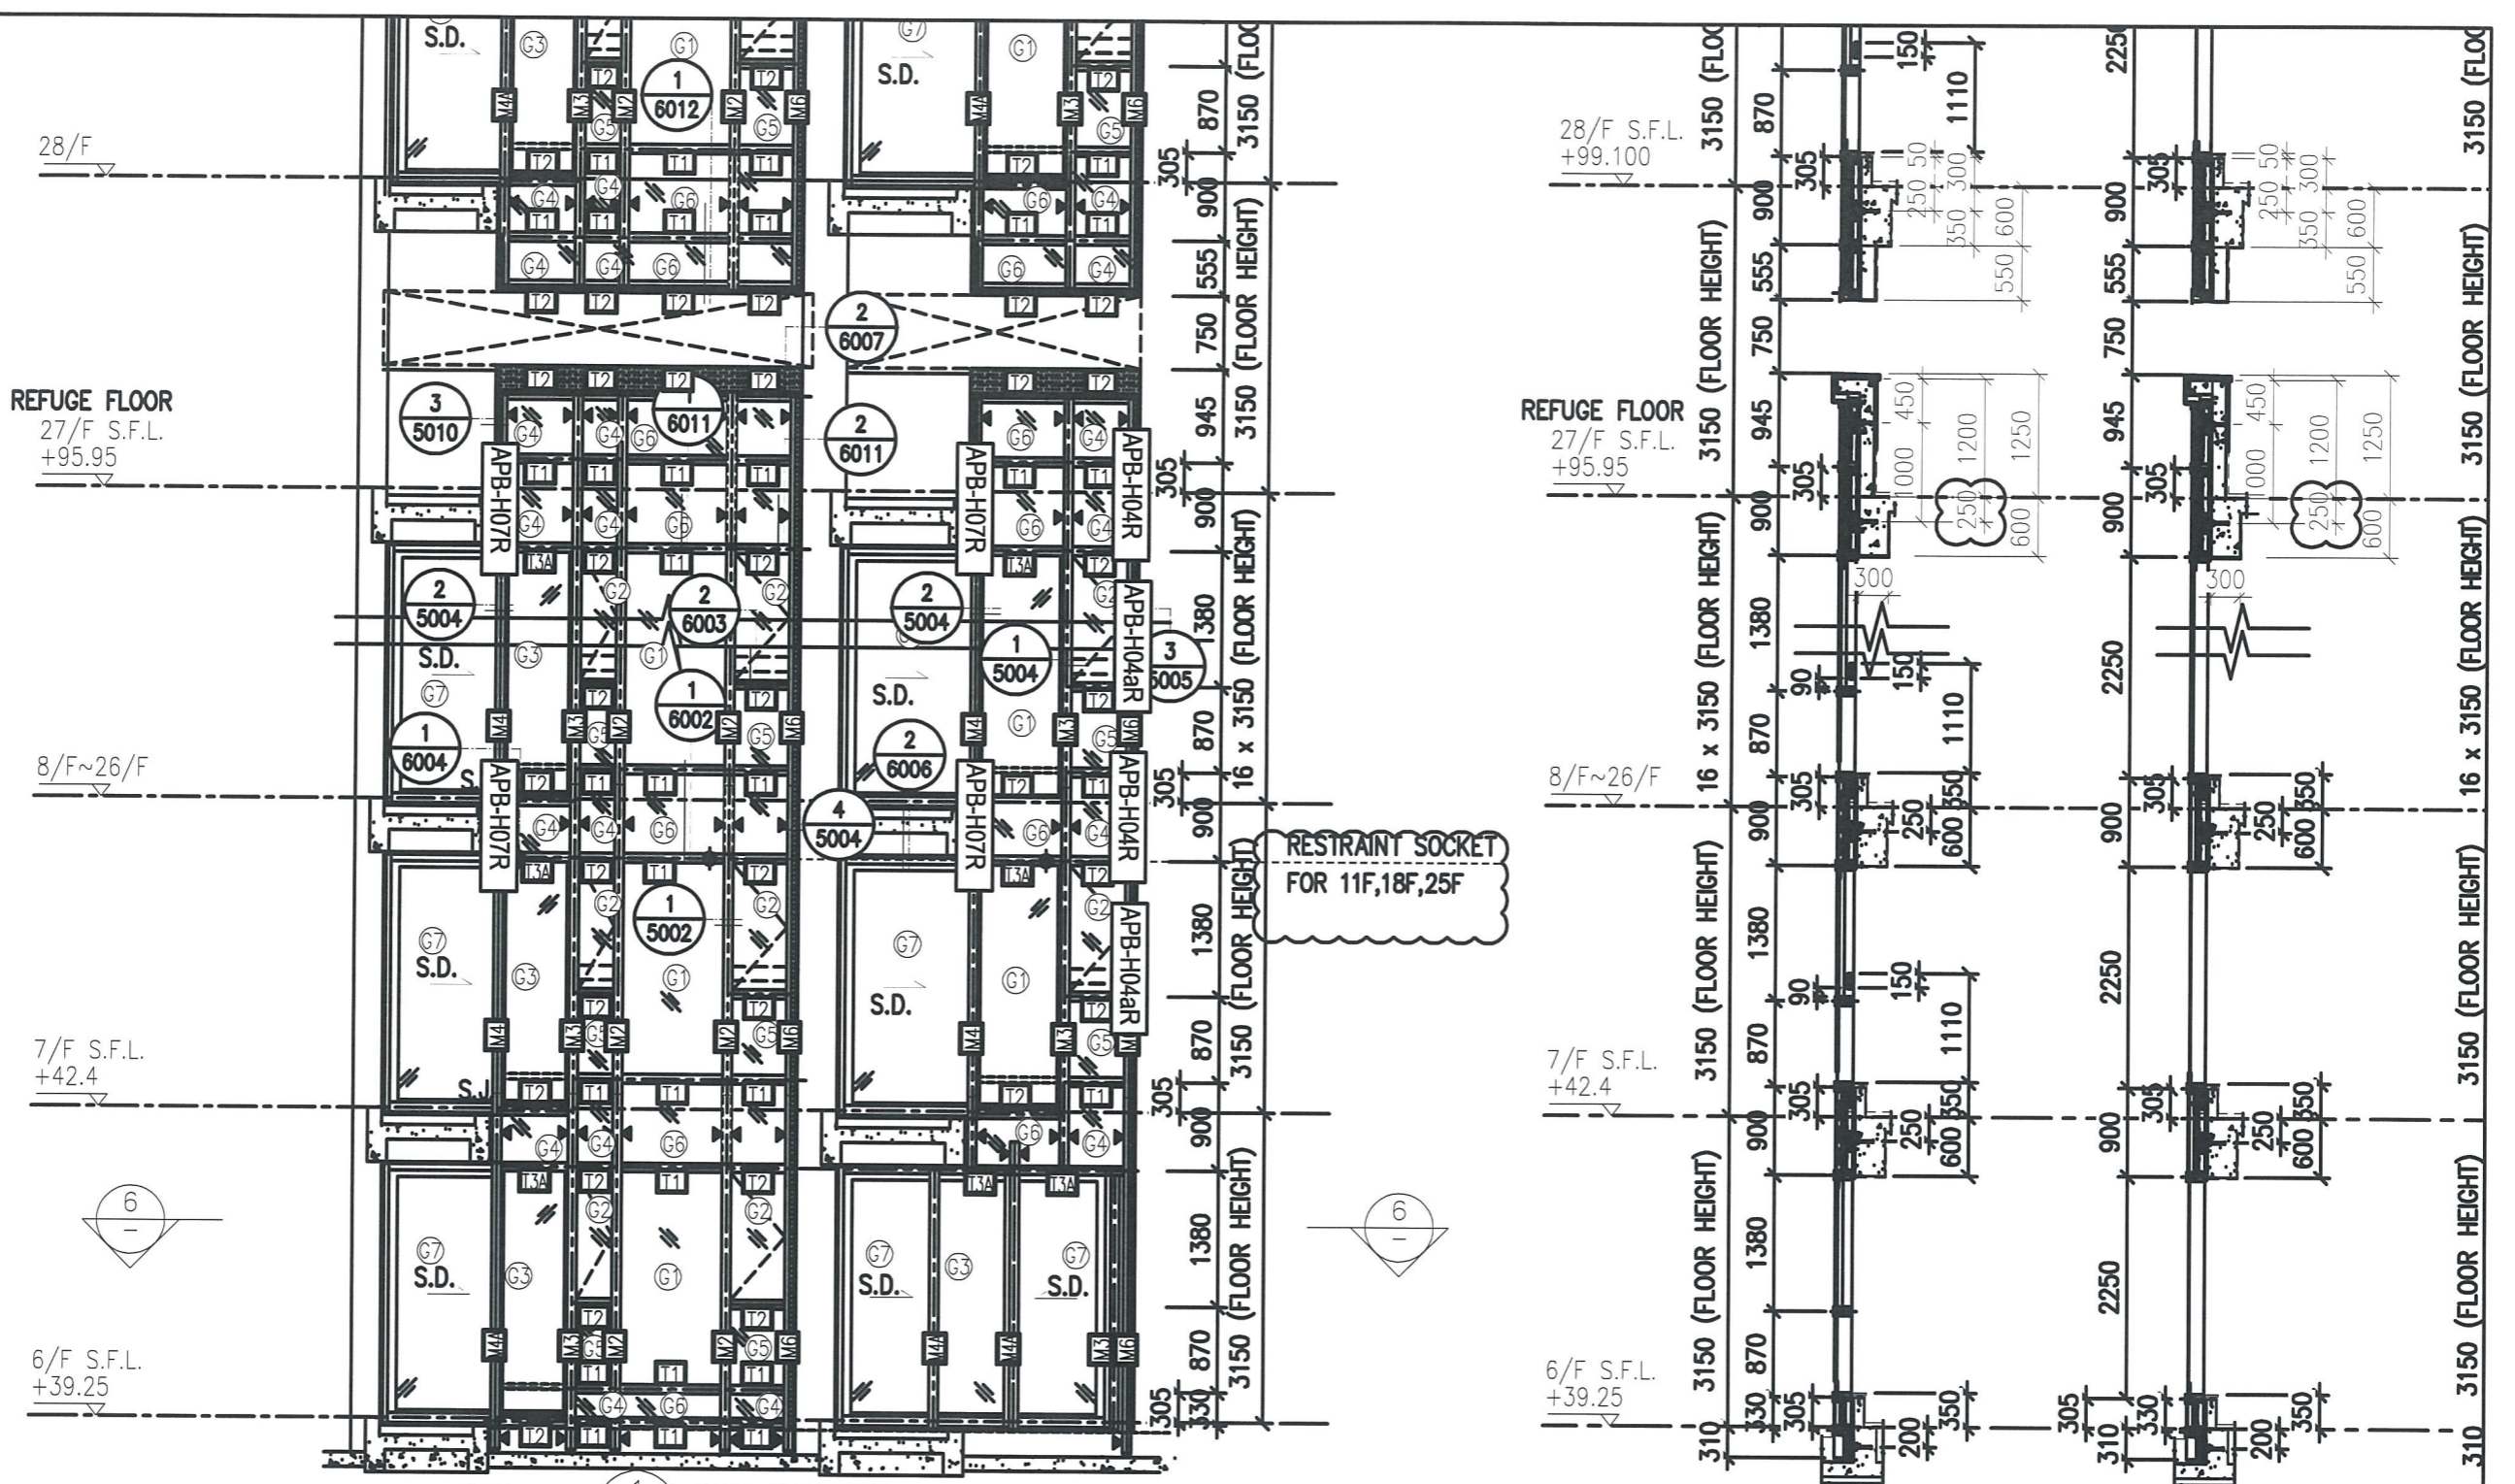

1 PART ELEVATION FOR CURTAIN WALL


2 TYPICAL SECTION FOR CURTAIN WALL

3 TYPICAL SECTION FOR CURTAIN WALL


6 PART PLAN FOR CURTAIN WALL

7 PART PLAN FOR CURTAIN WALL


圖號: 837-CW-2202

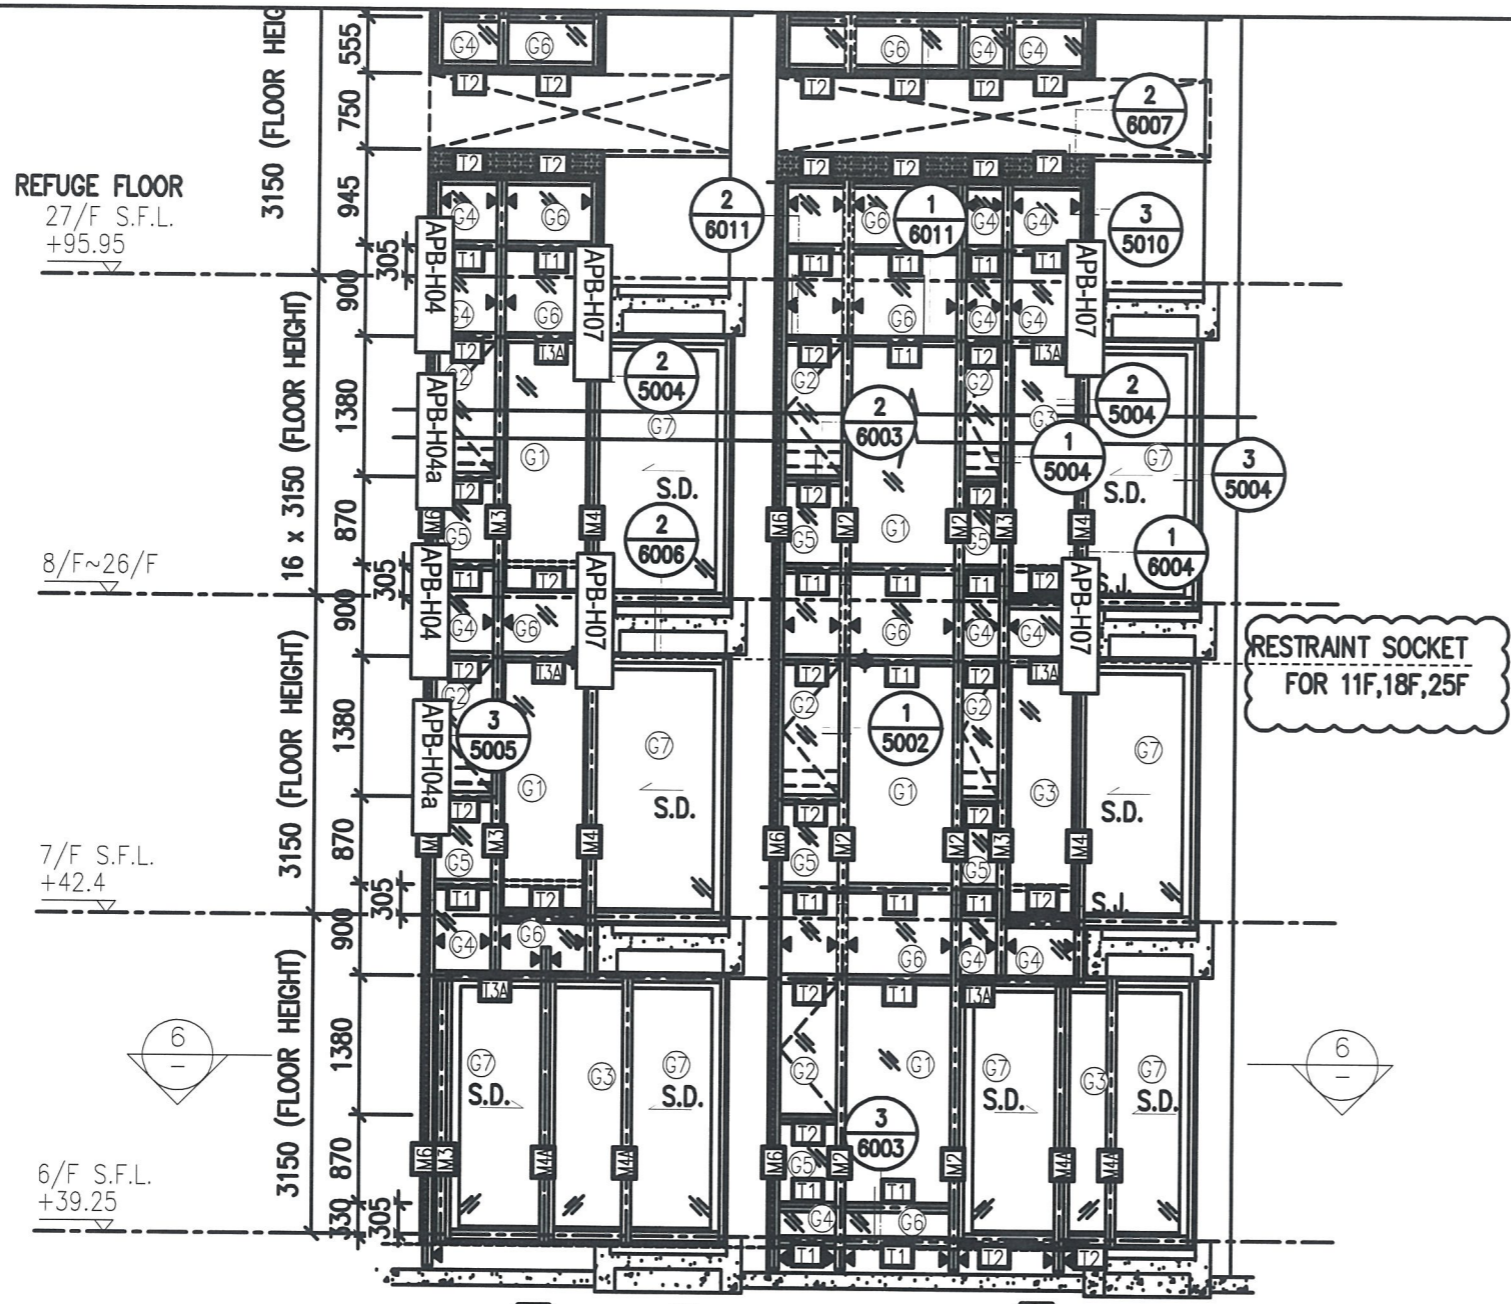


1 PART ELEVATION FOR CURTAIN WALL

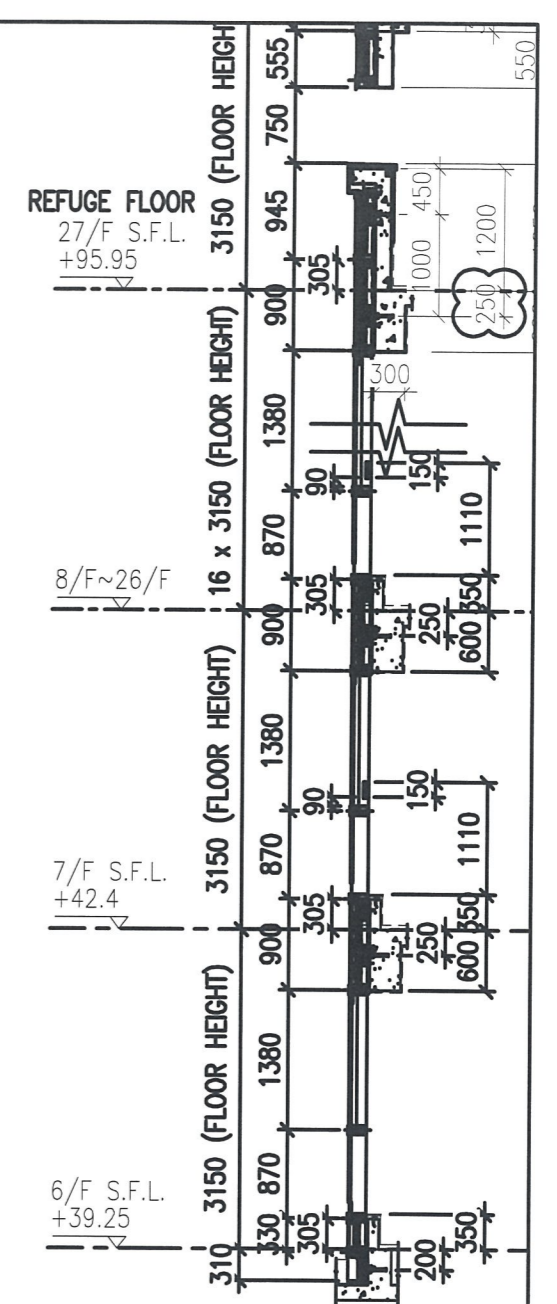




2 TYPICAL SECTION FOR CURTAIN WALL

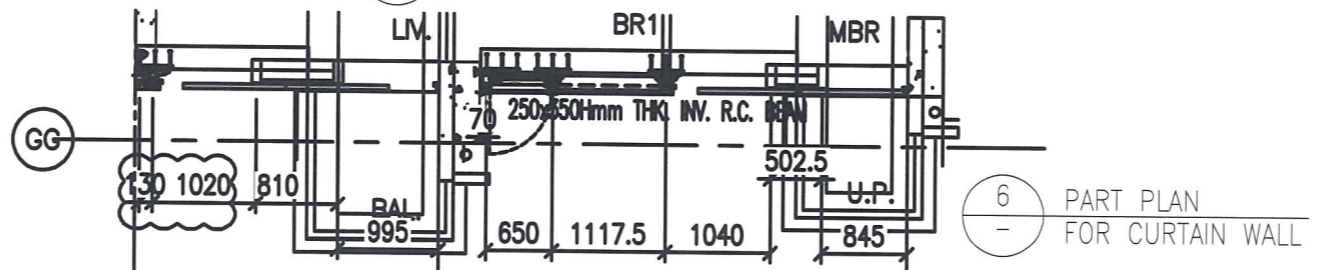

6 PART PLAN FOR CURTAIN WALL

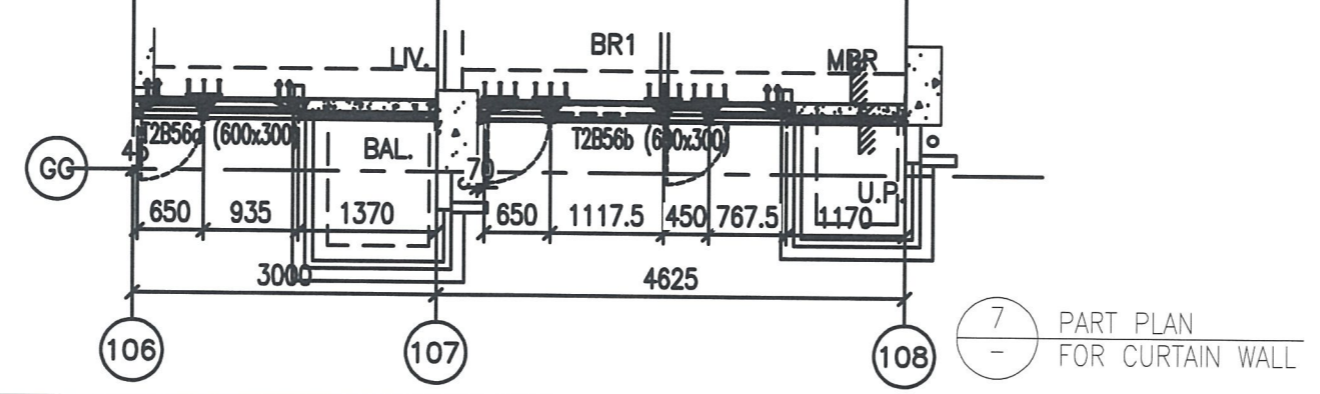

7 PART PLAN FOR CURTAIN WALL

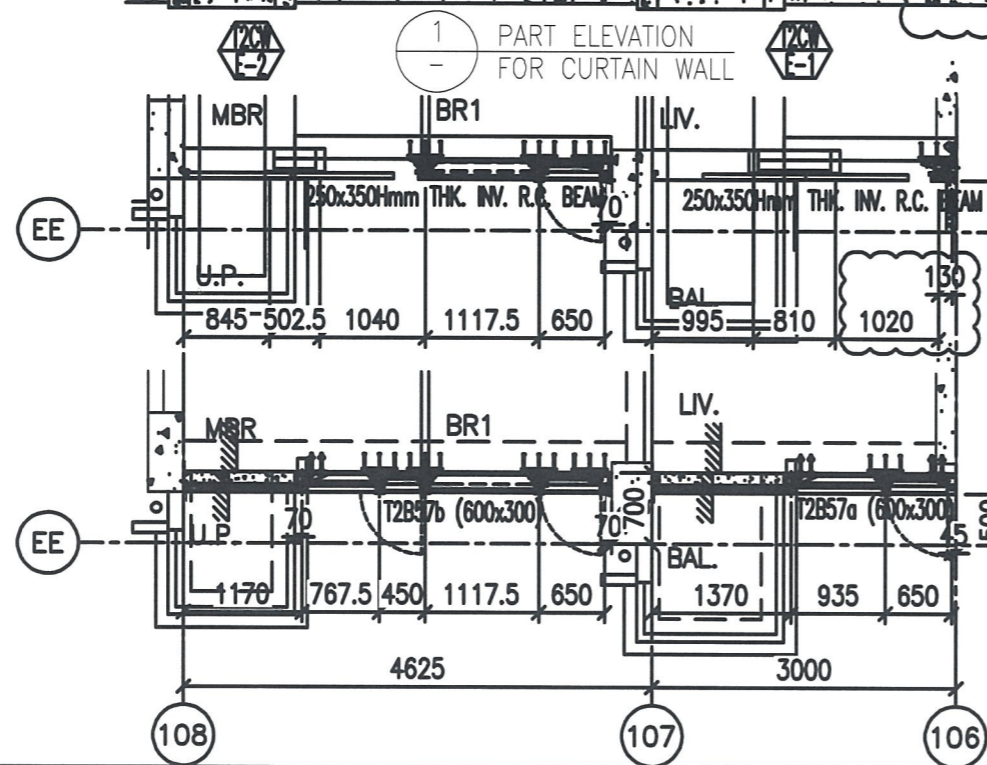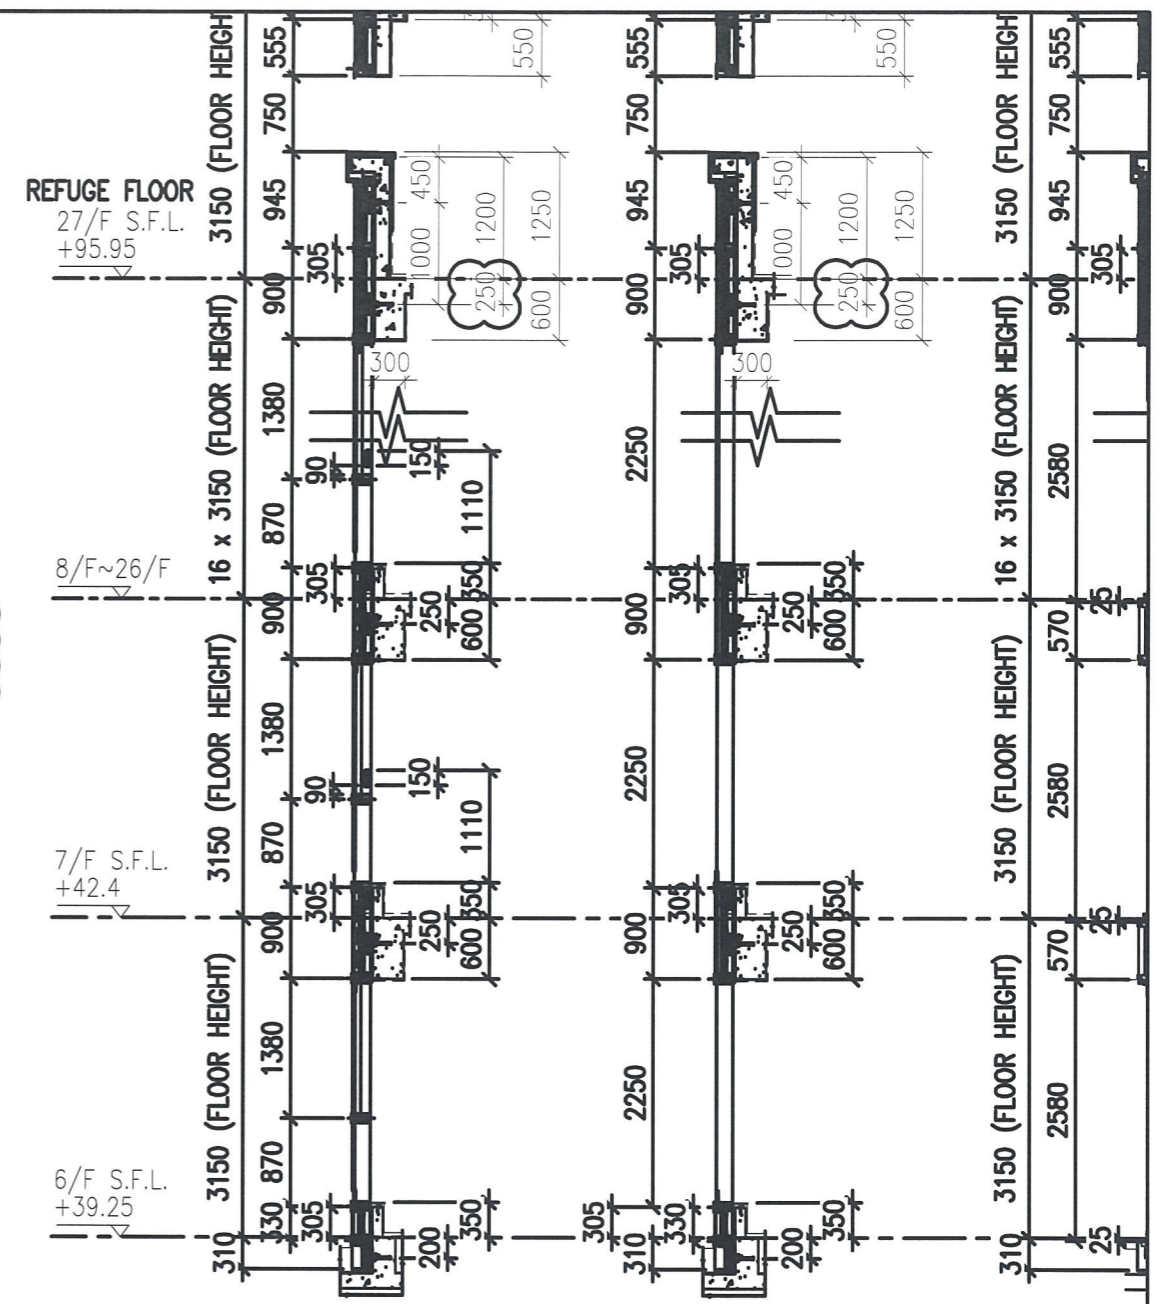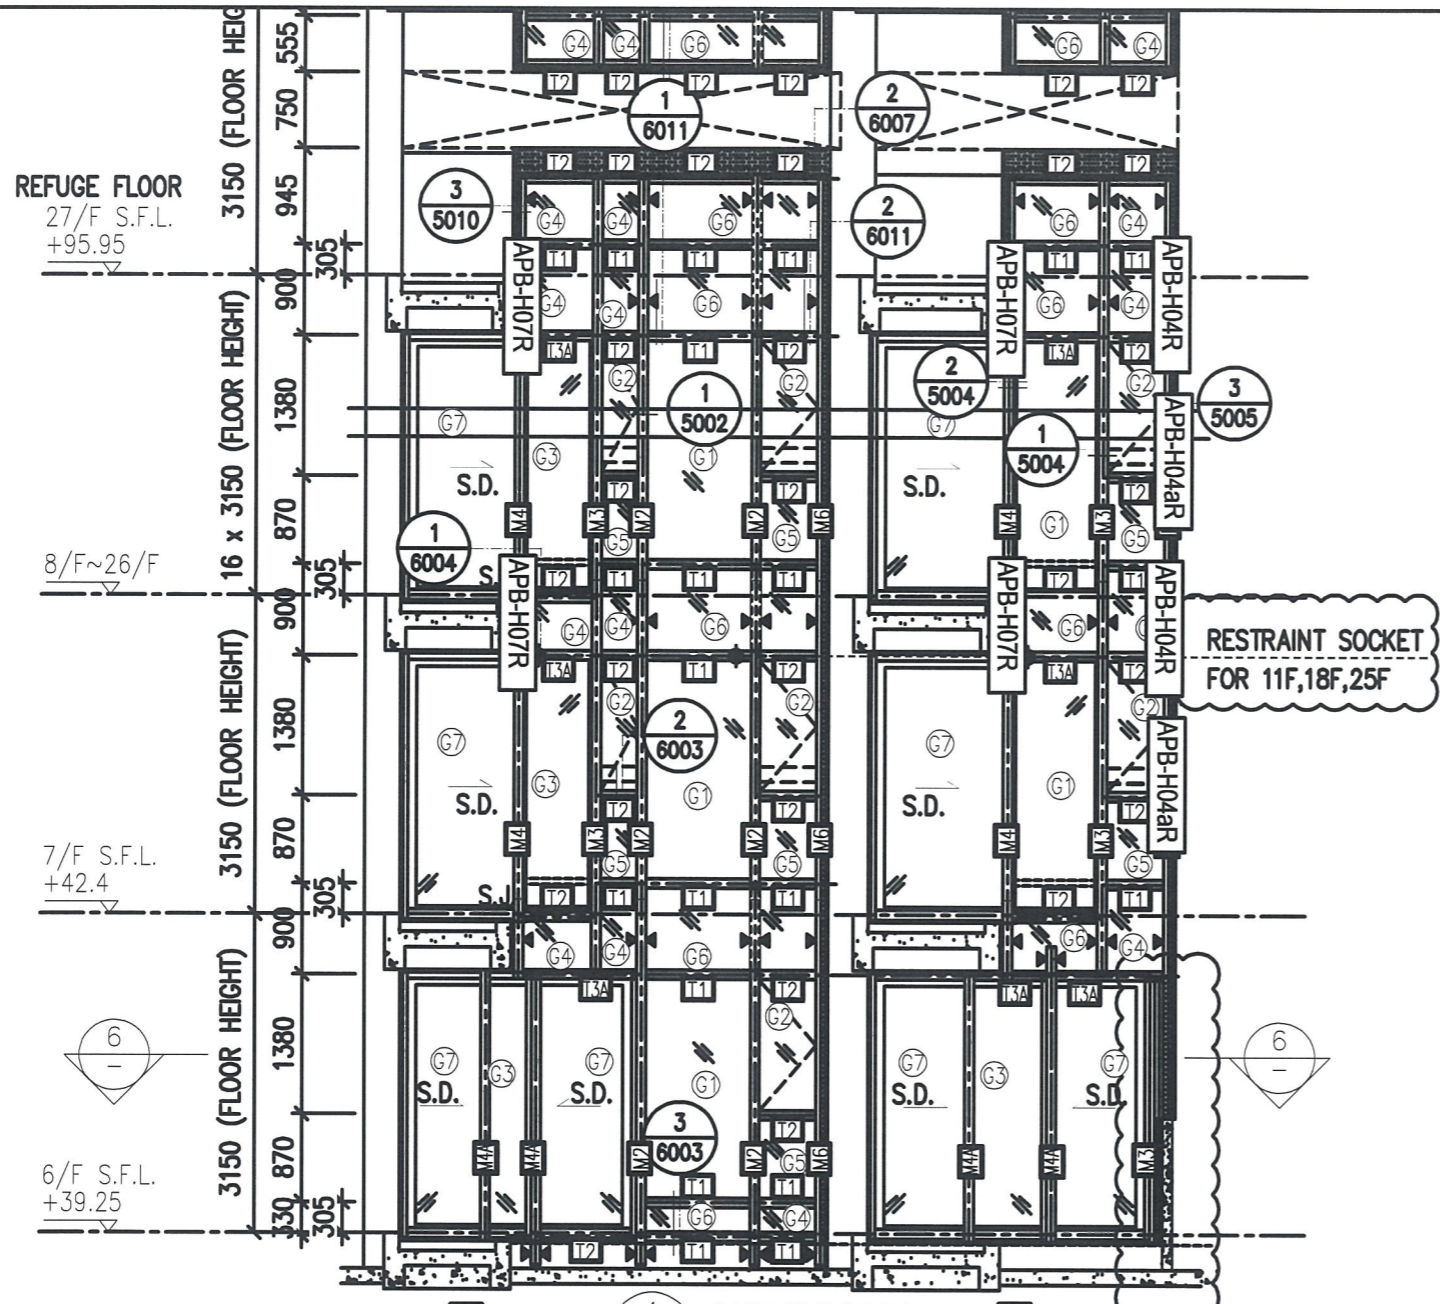

1 PART ELEVATION FOR CURTAIN WALL




2 TYPICAL SECTION FOR CURTAIN WALL

3 TYPICAL SECTION FOR CURTAIN WALL



4 TYPICAL SECTION FOR CURTAIN WALL

6 PART PLAN FOR CURTAIN WALL

7 PART PLAN FOR CURTAIN WALL

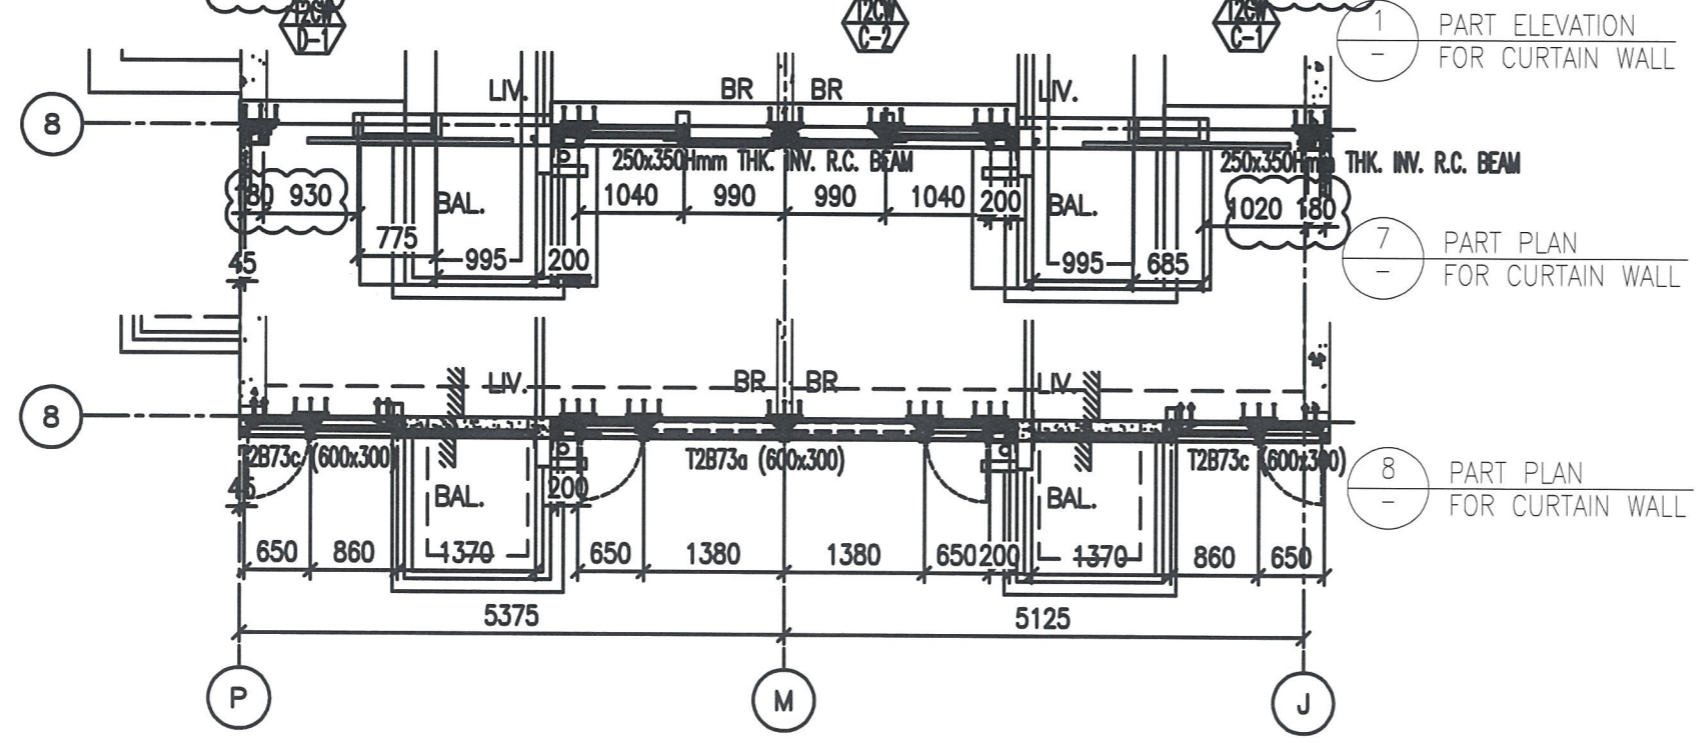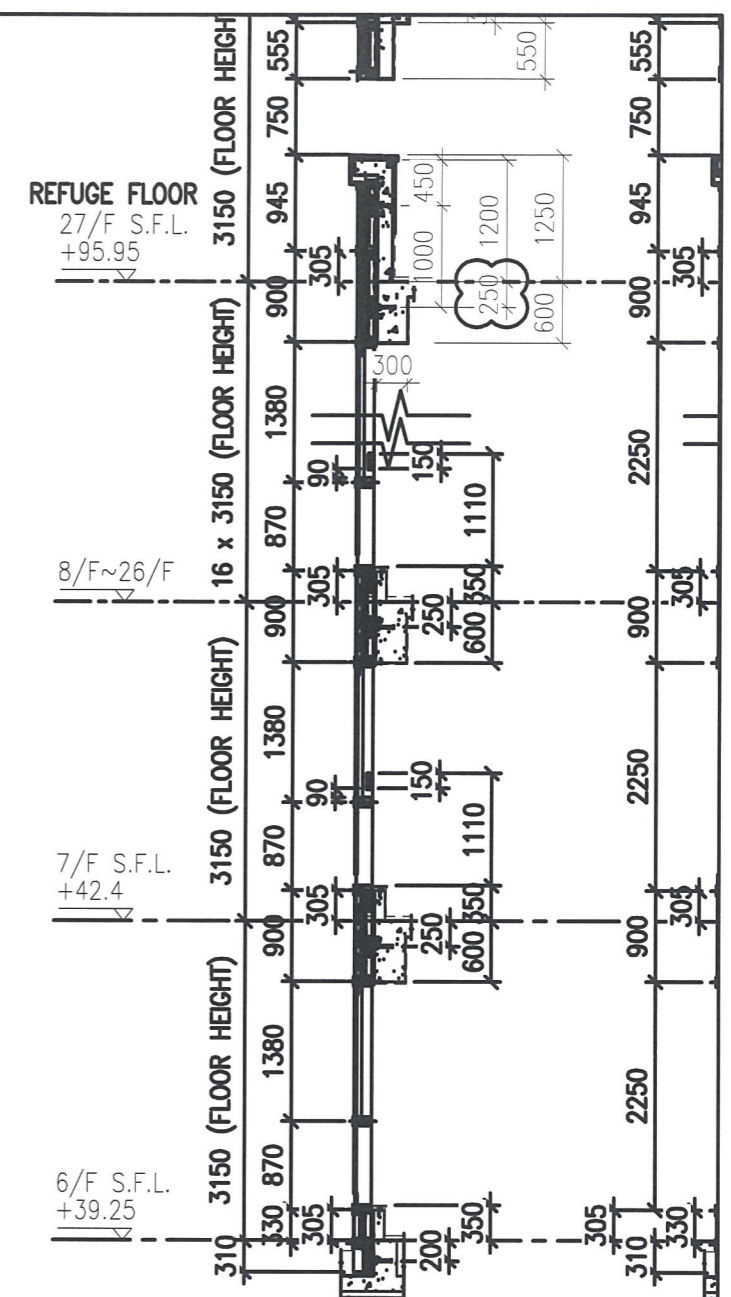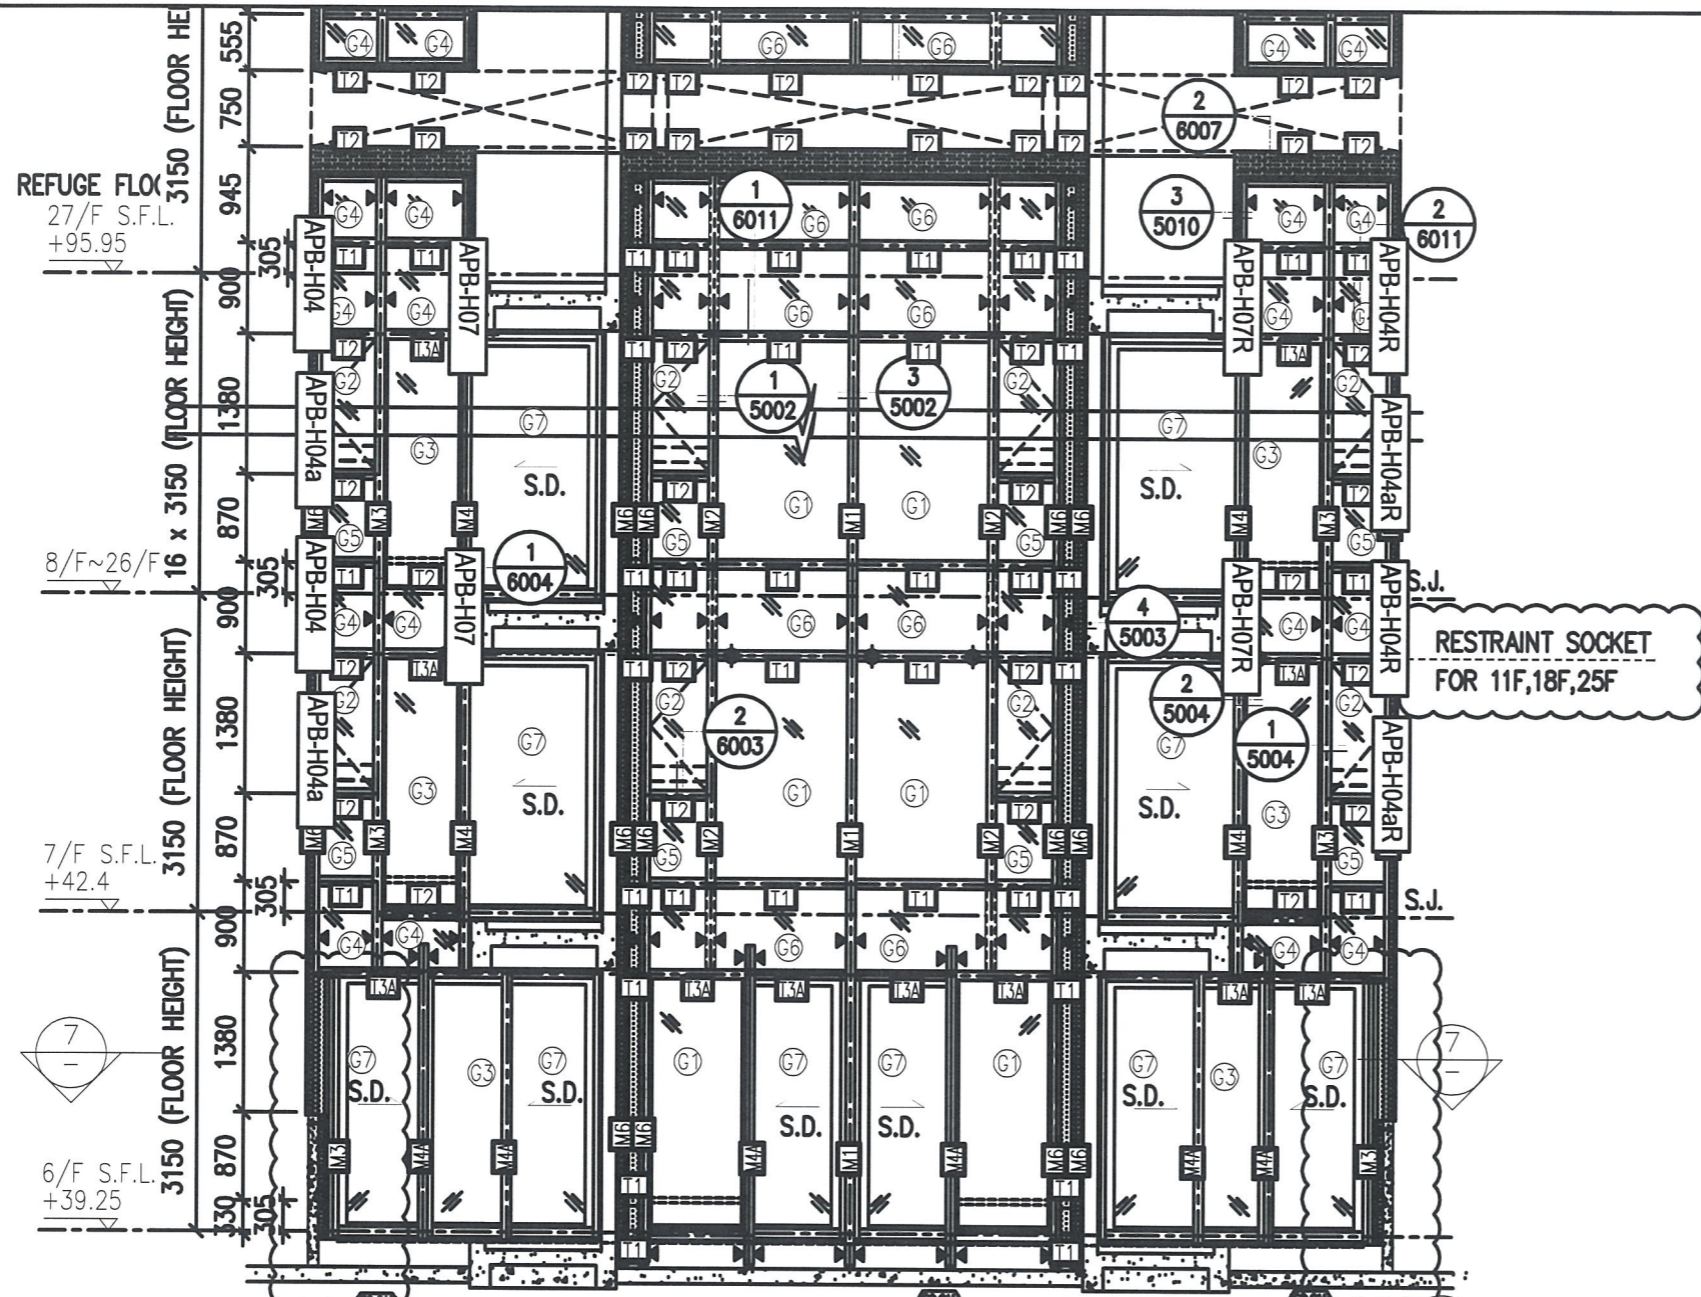


圖號: 837-CW-2205

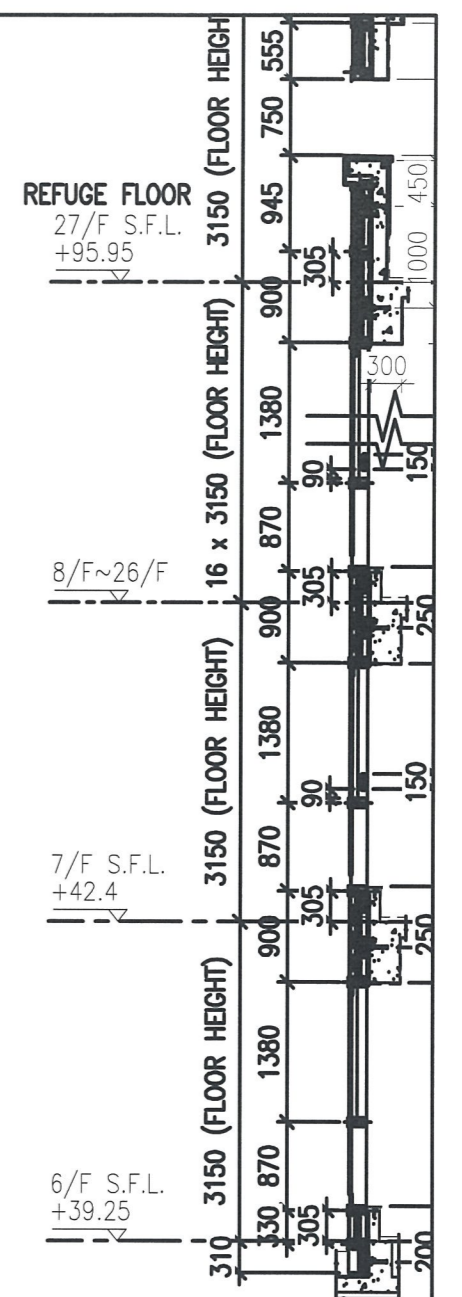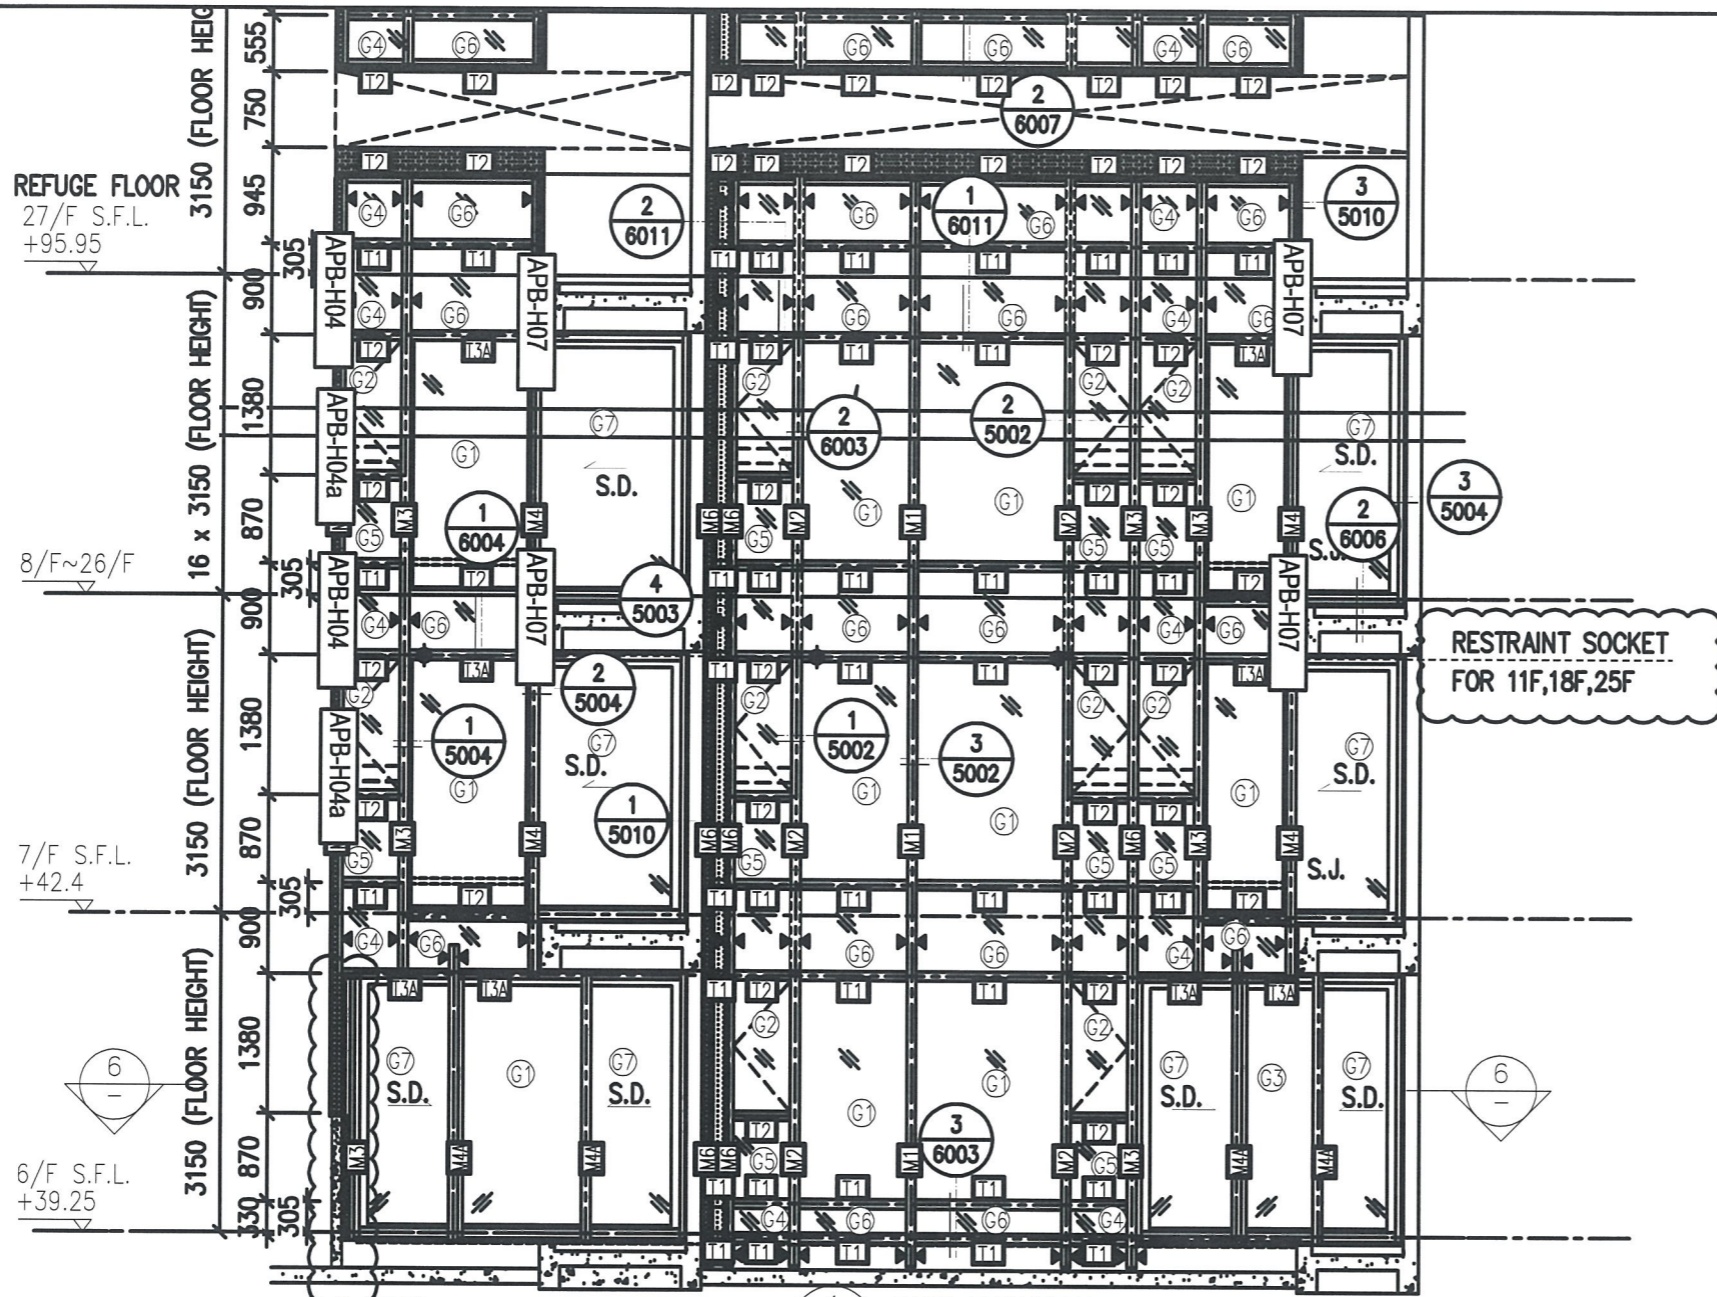


1 PART ELEVATION FOR CURTAIN WALL





2 TYPICAL SECTION FOR CURTAIN WALL

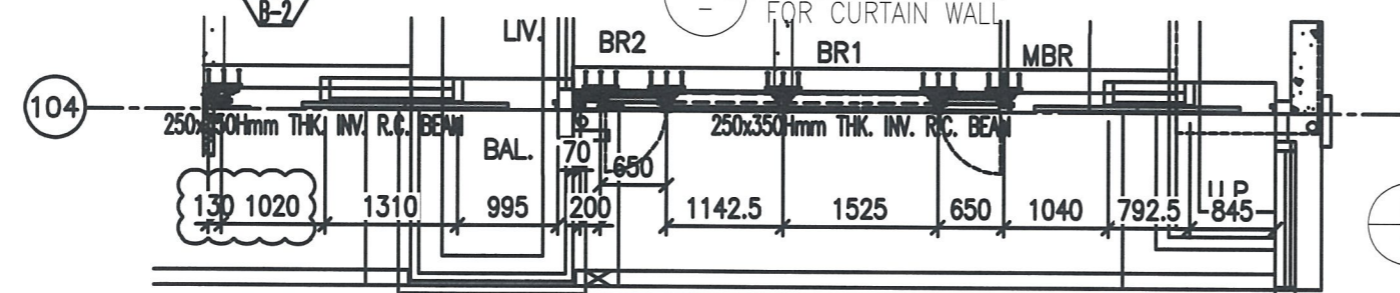




6 PART PLAN FOR CURTAIN WALL

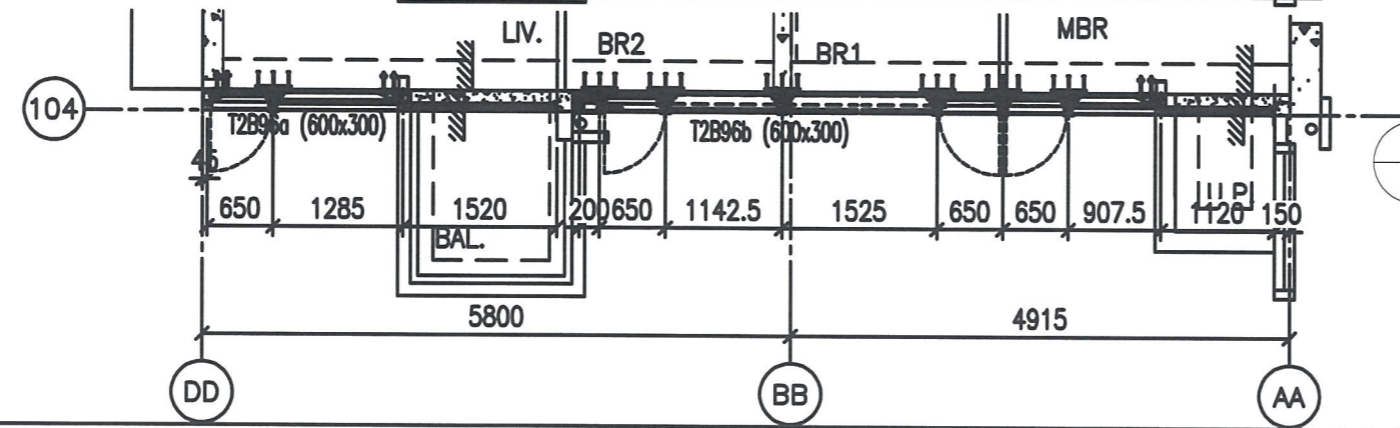


7 PART PLAN FOR CURTAIN WALL

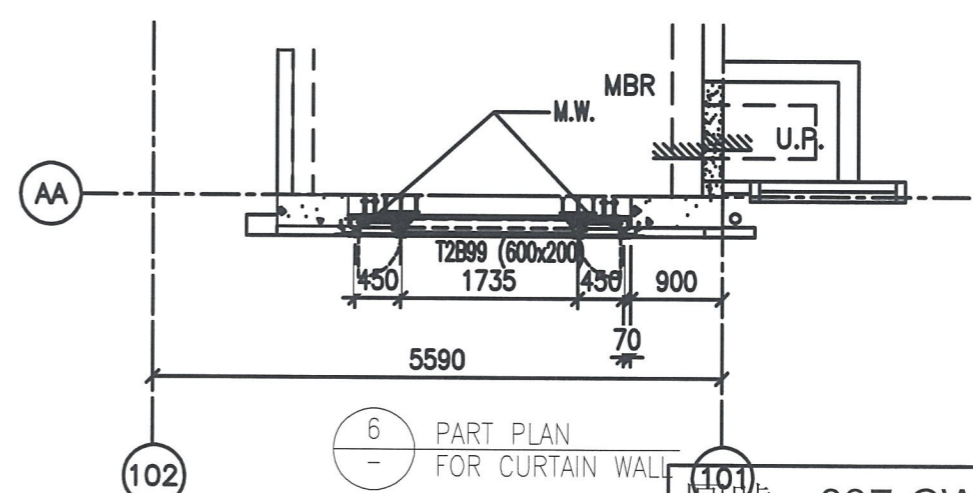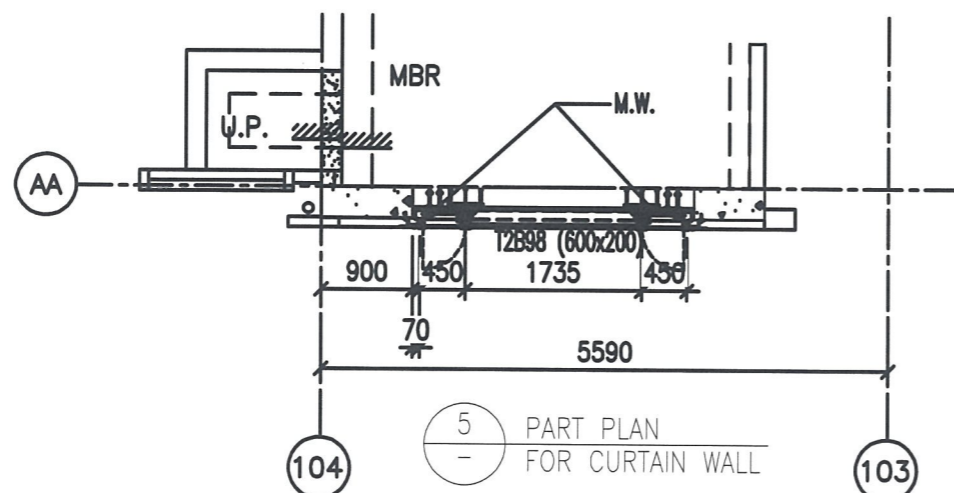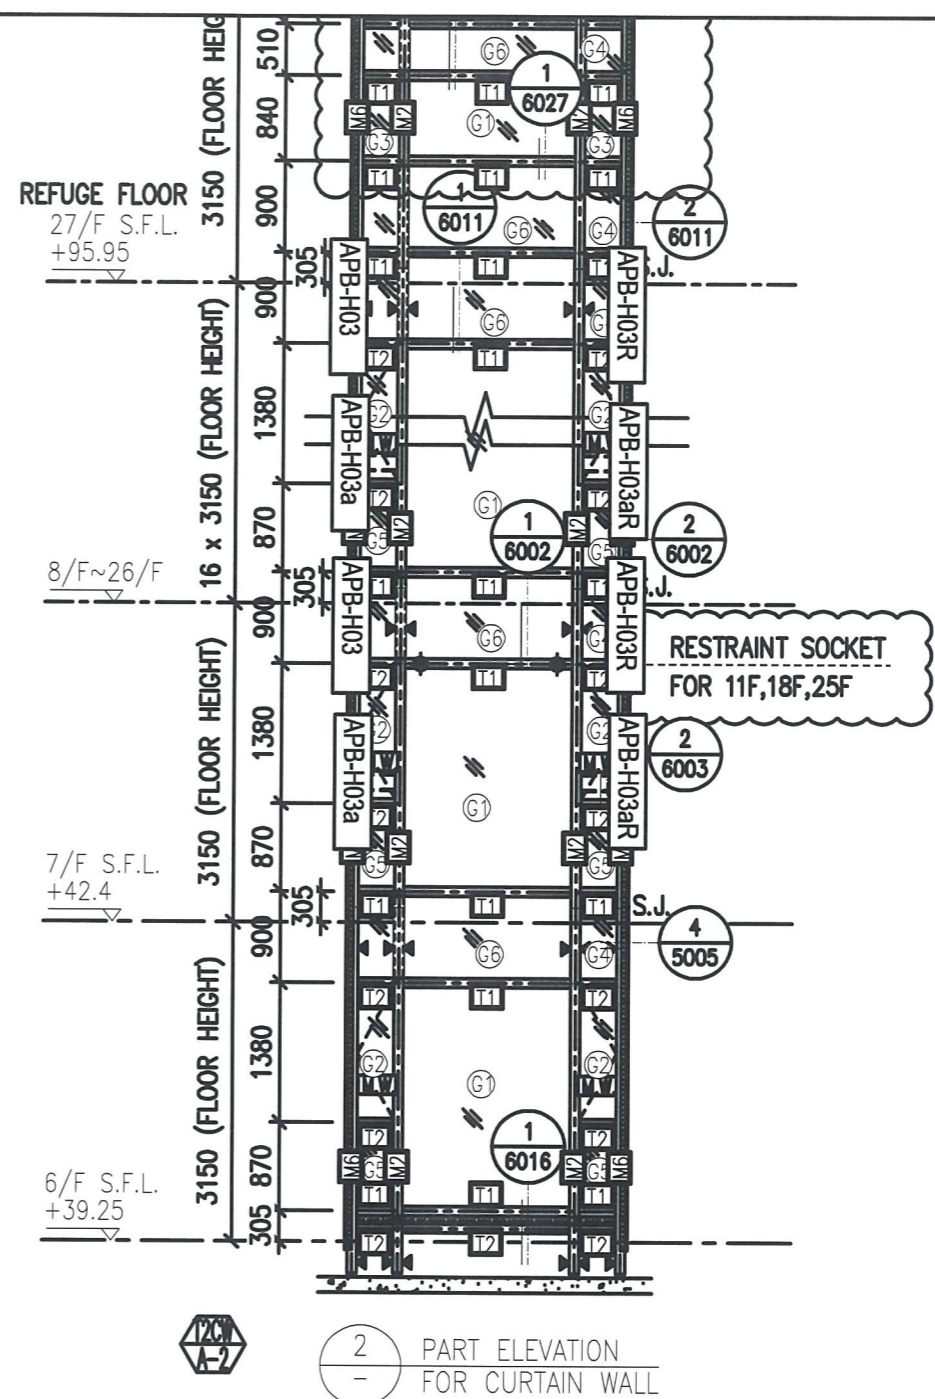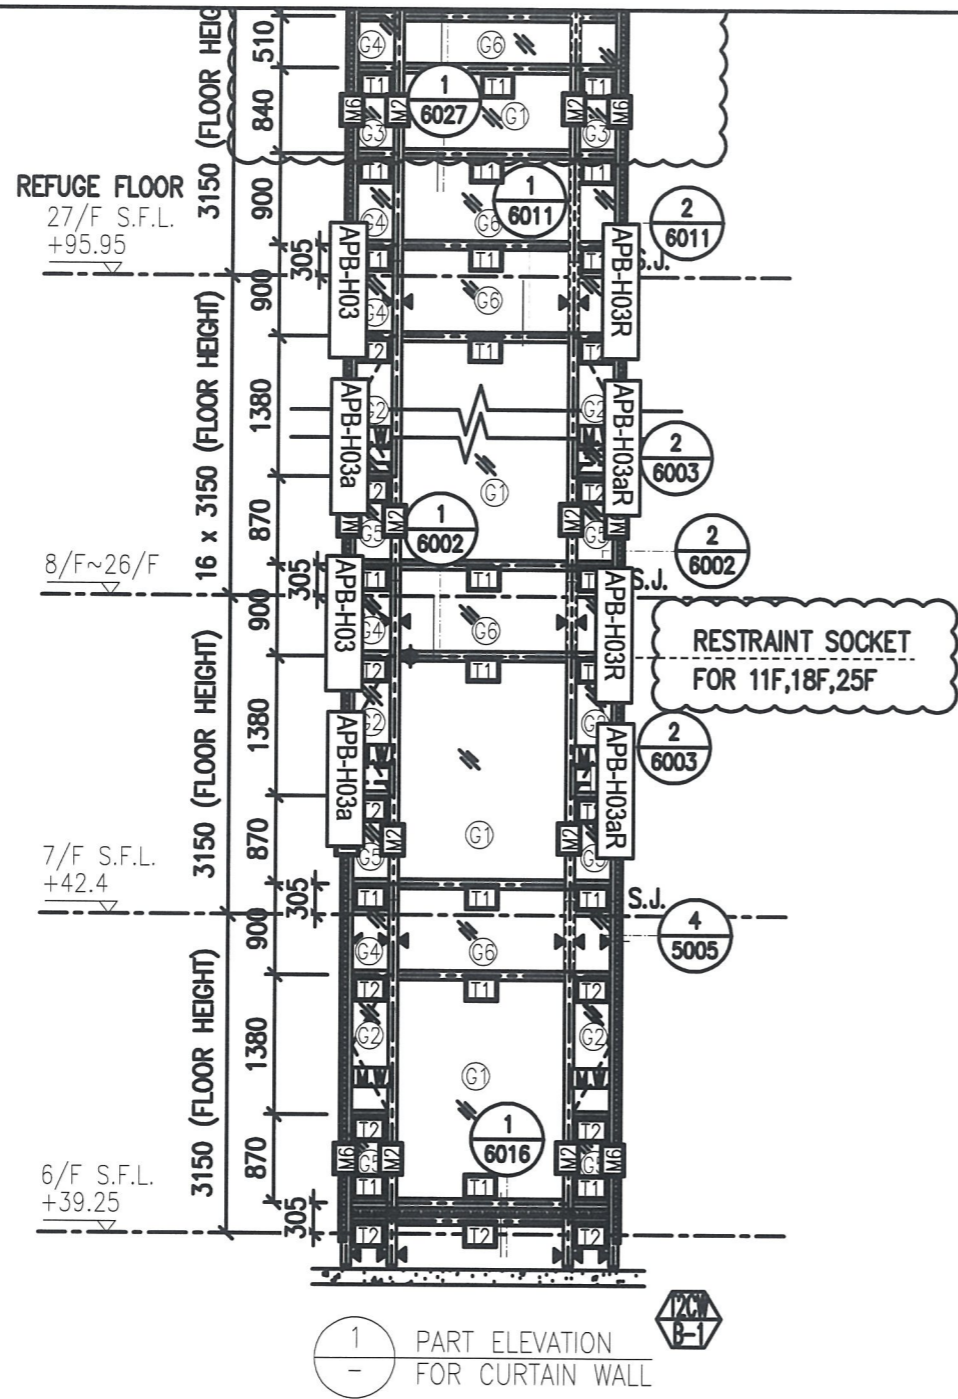

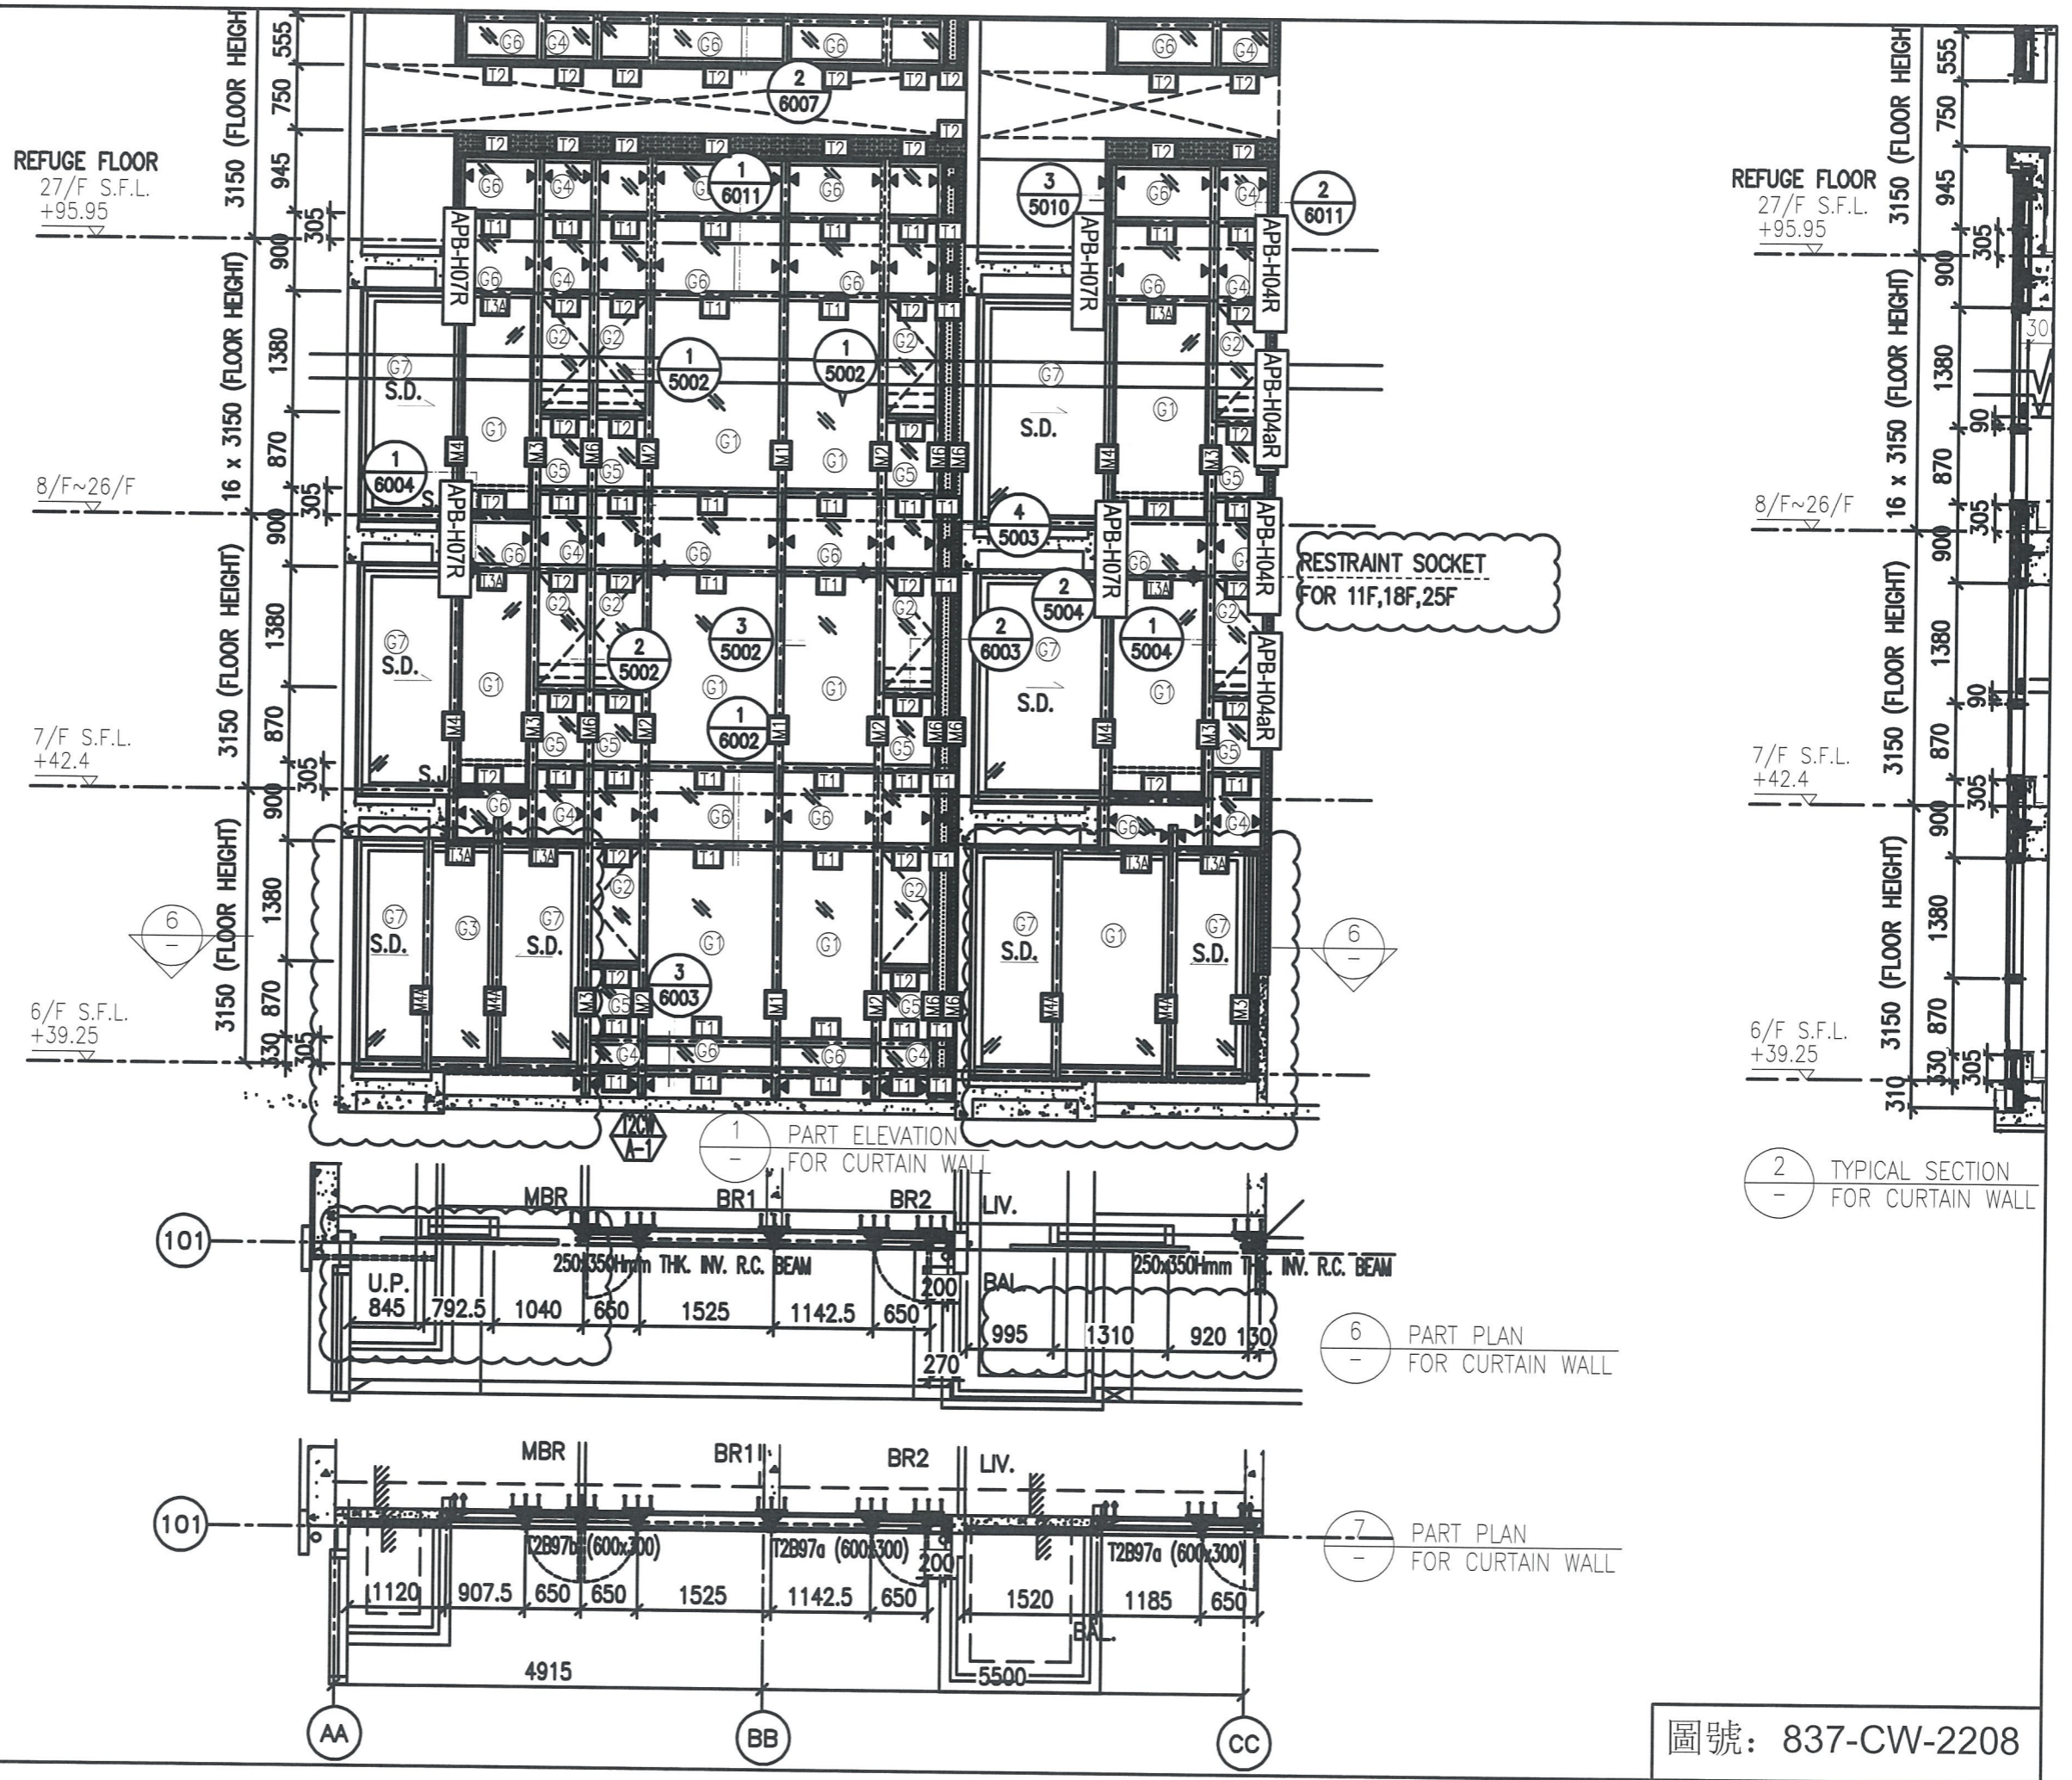


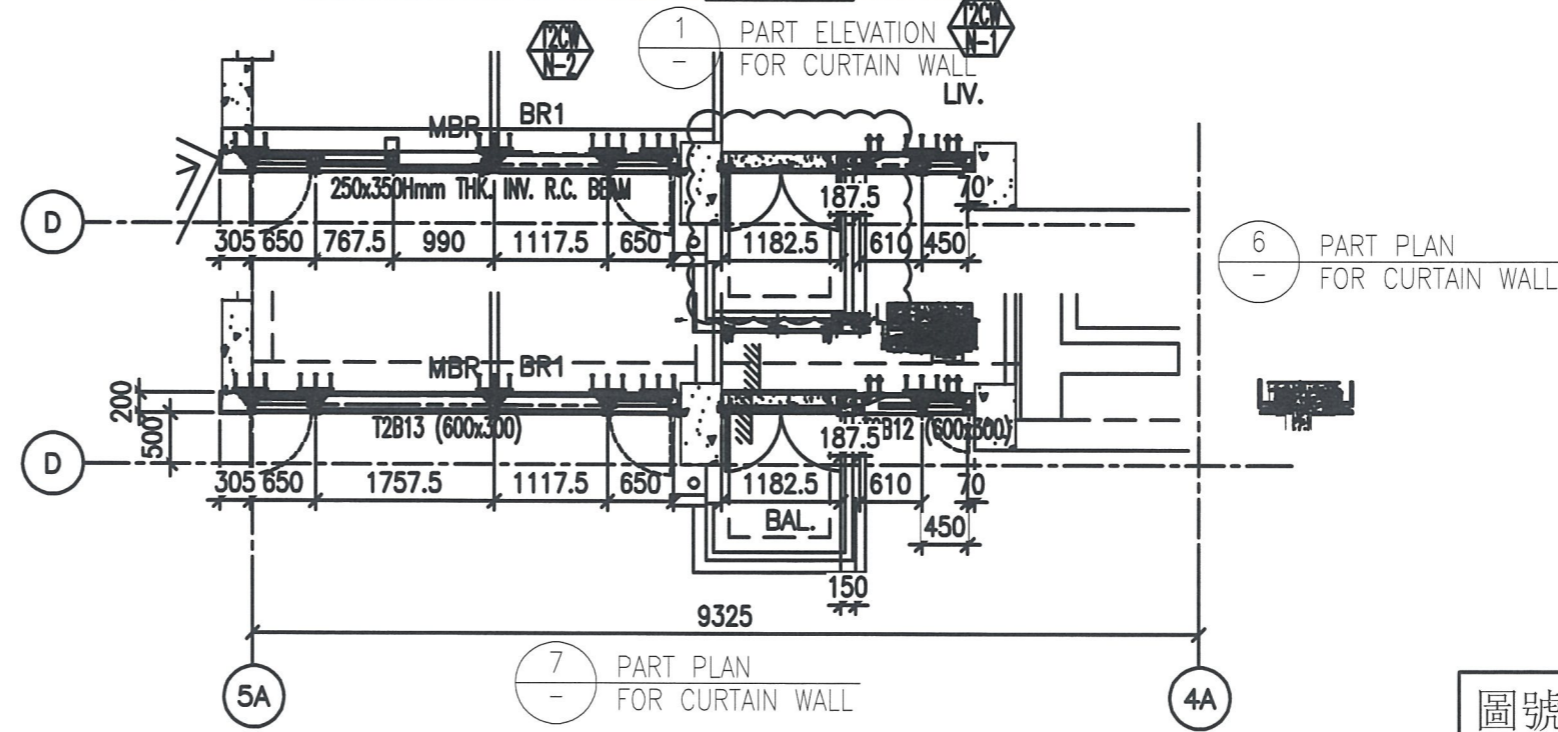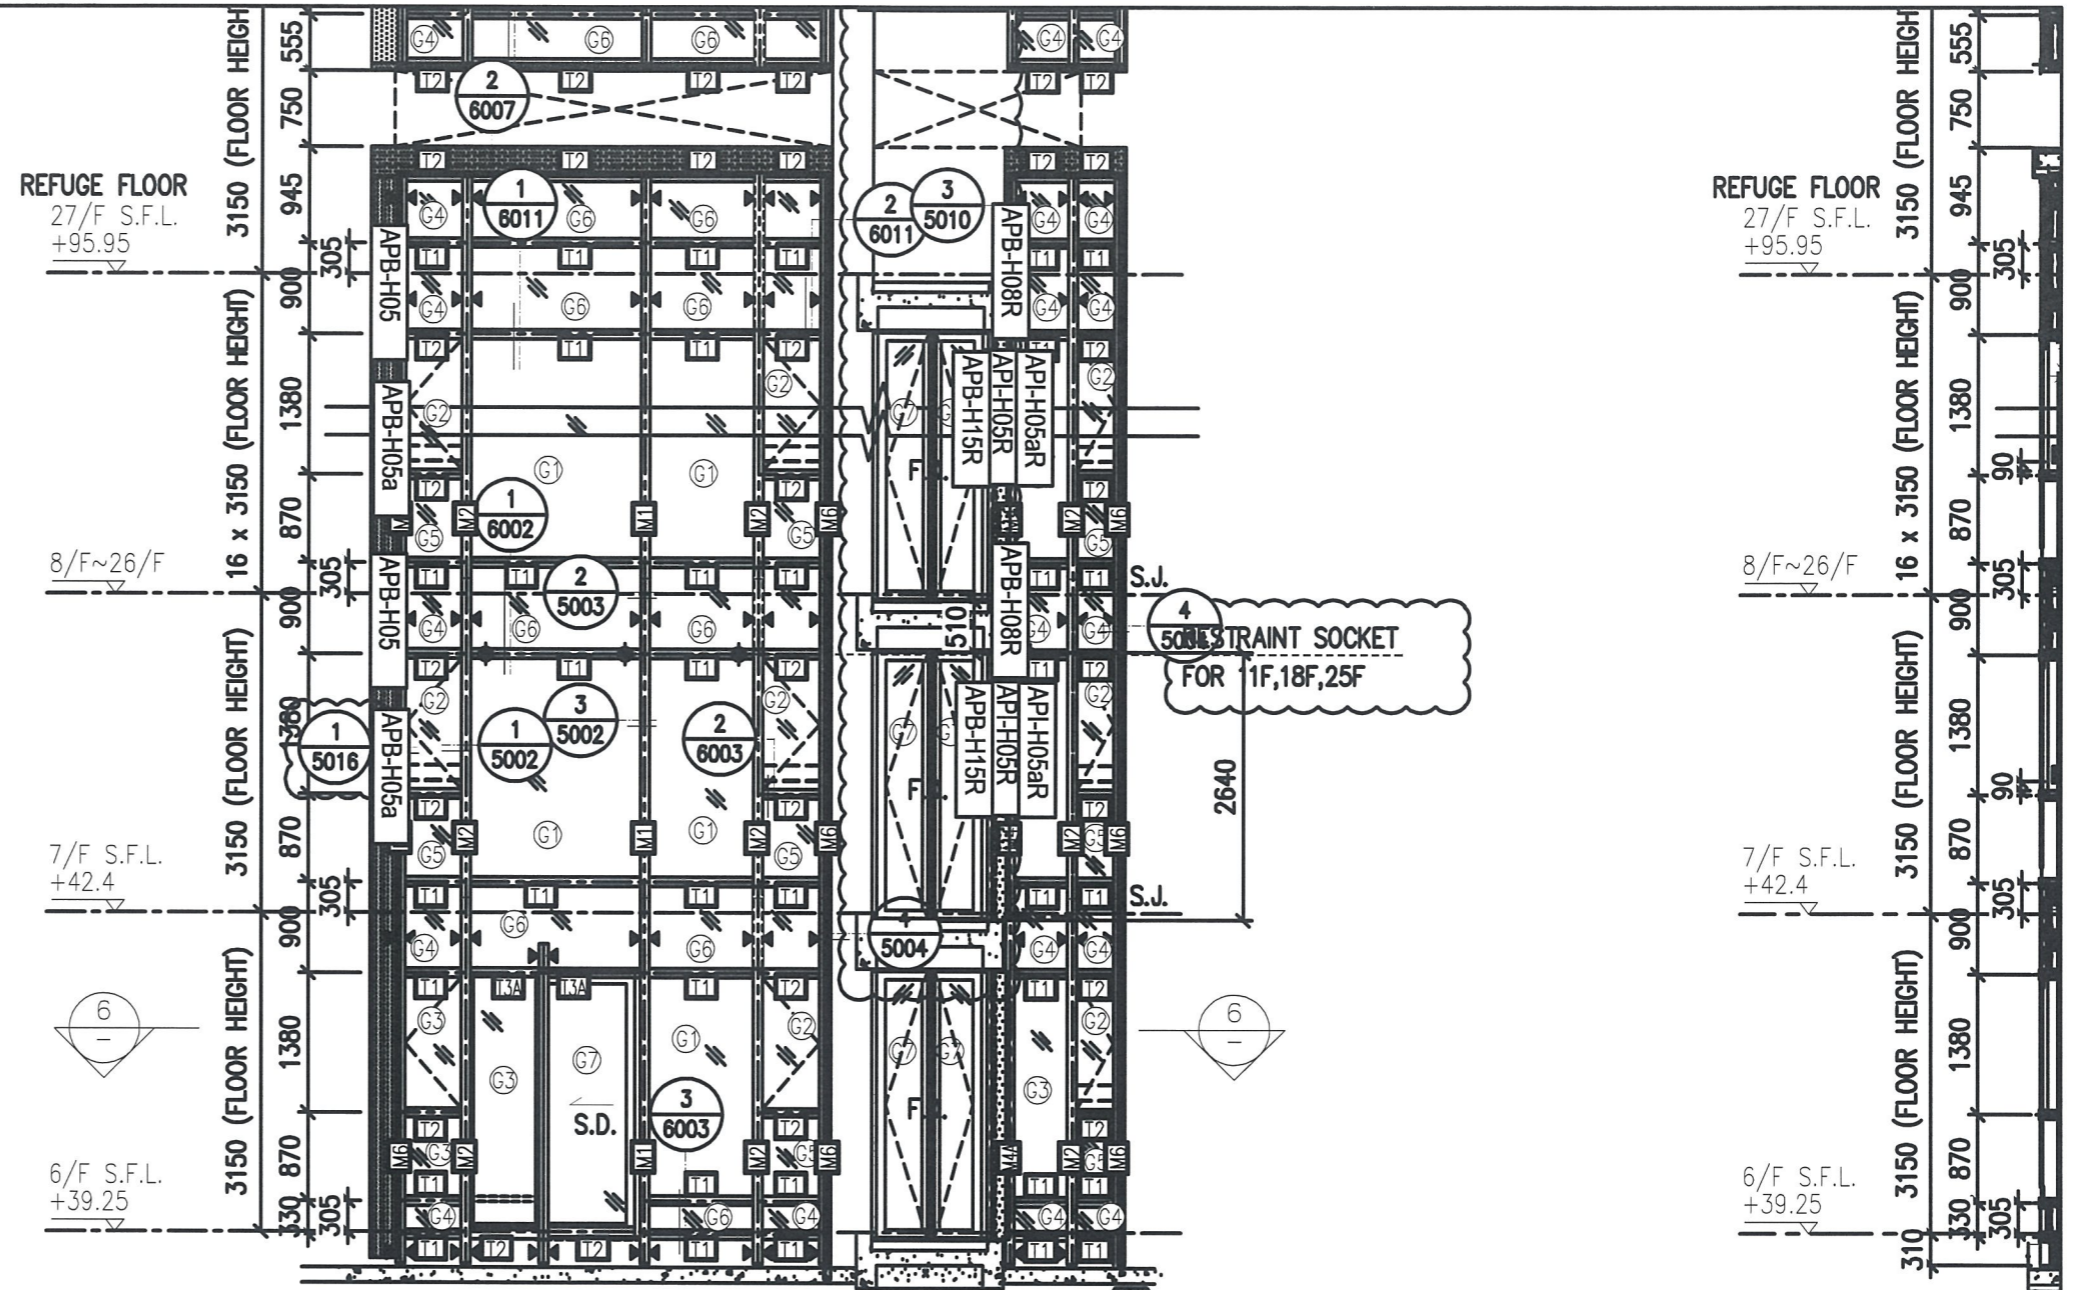




2
-
TYPICAL SECTION FOR CURTAIN WALL


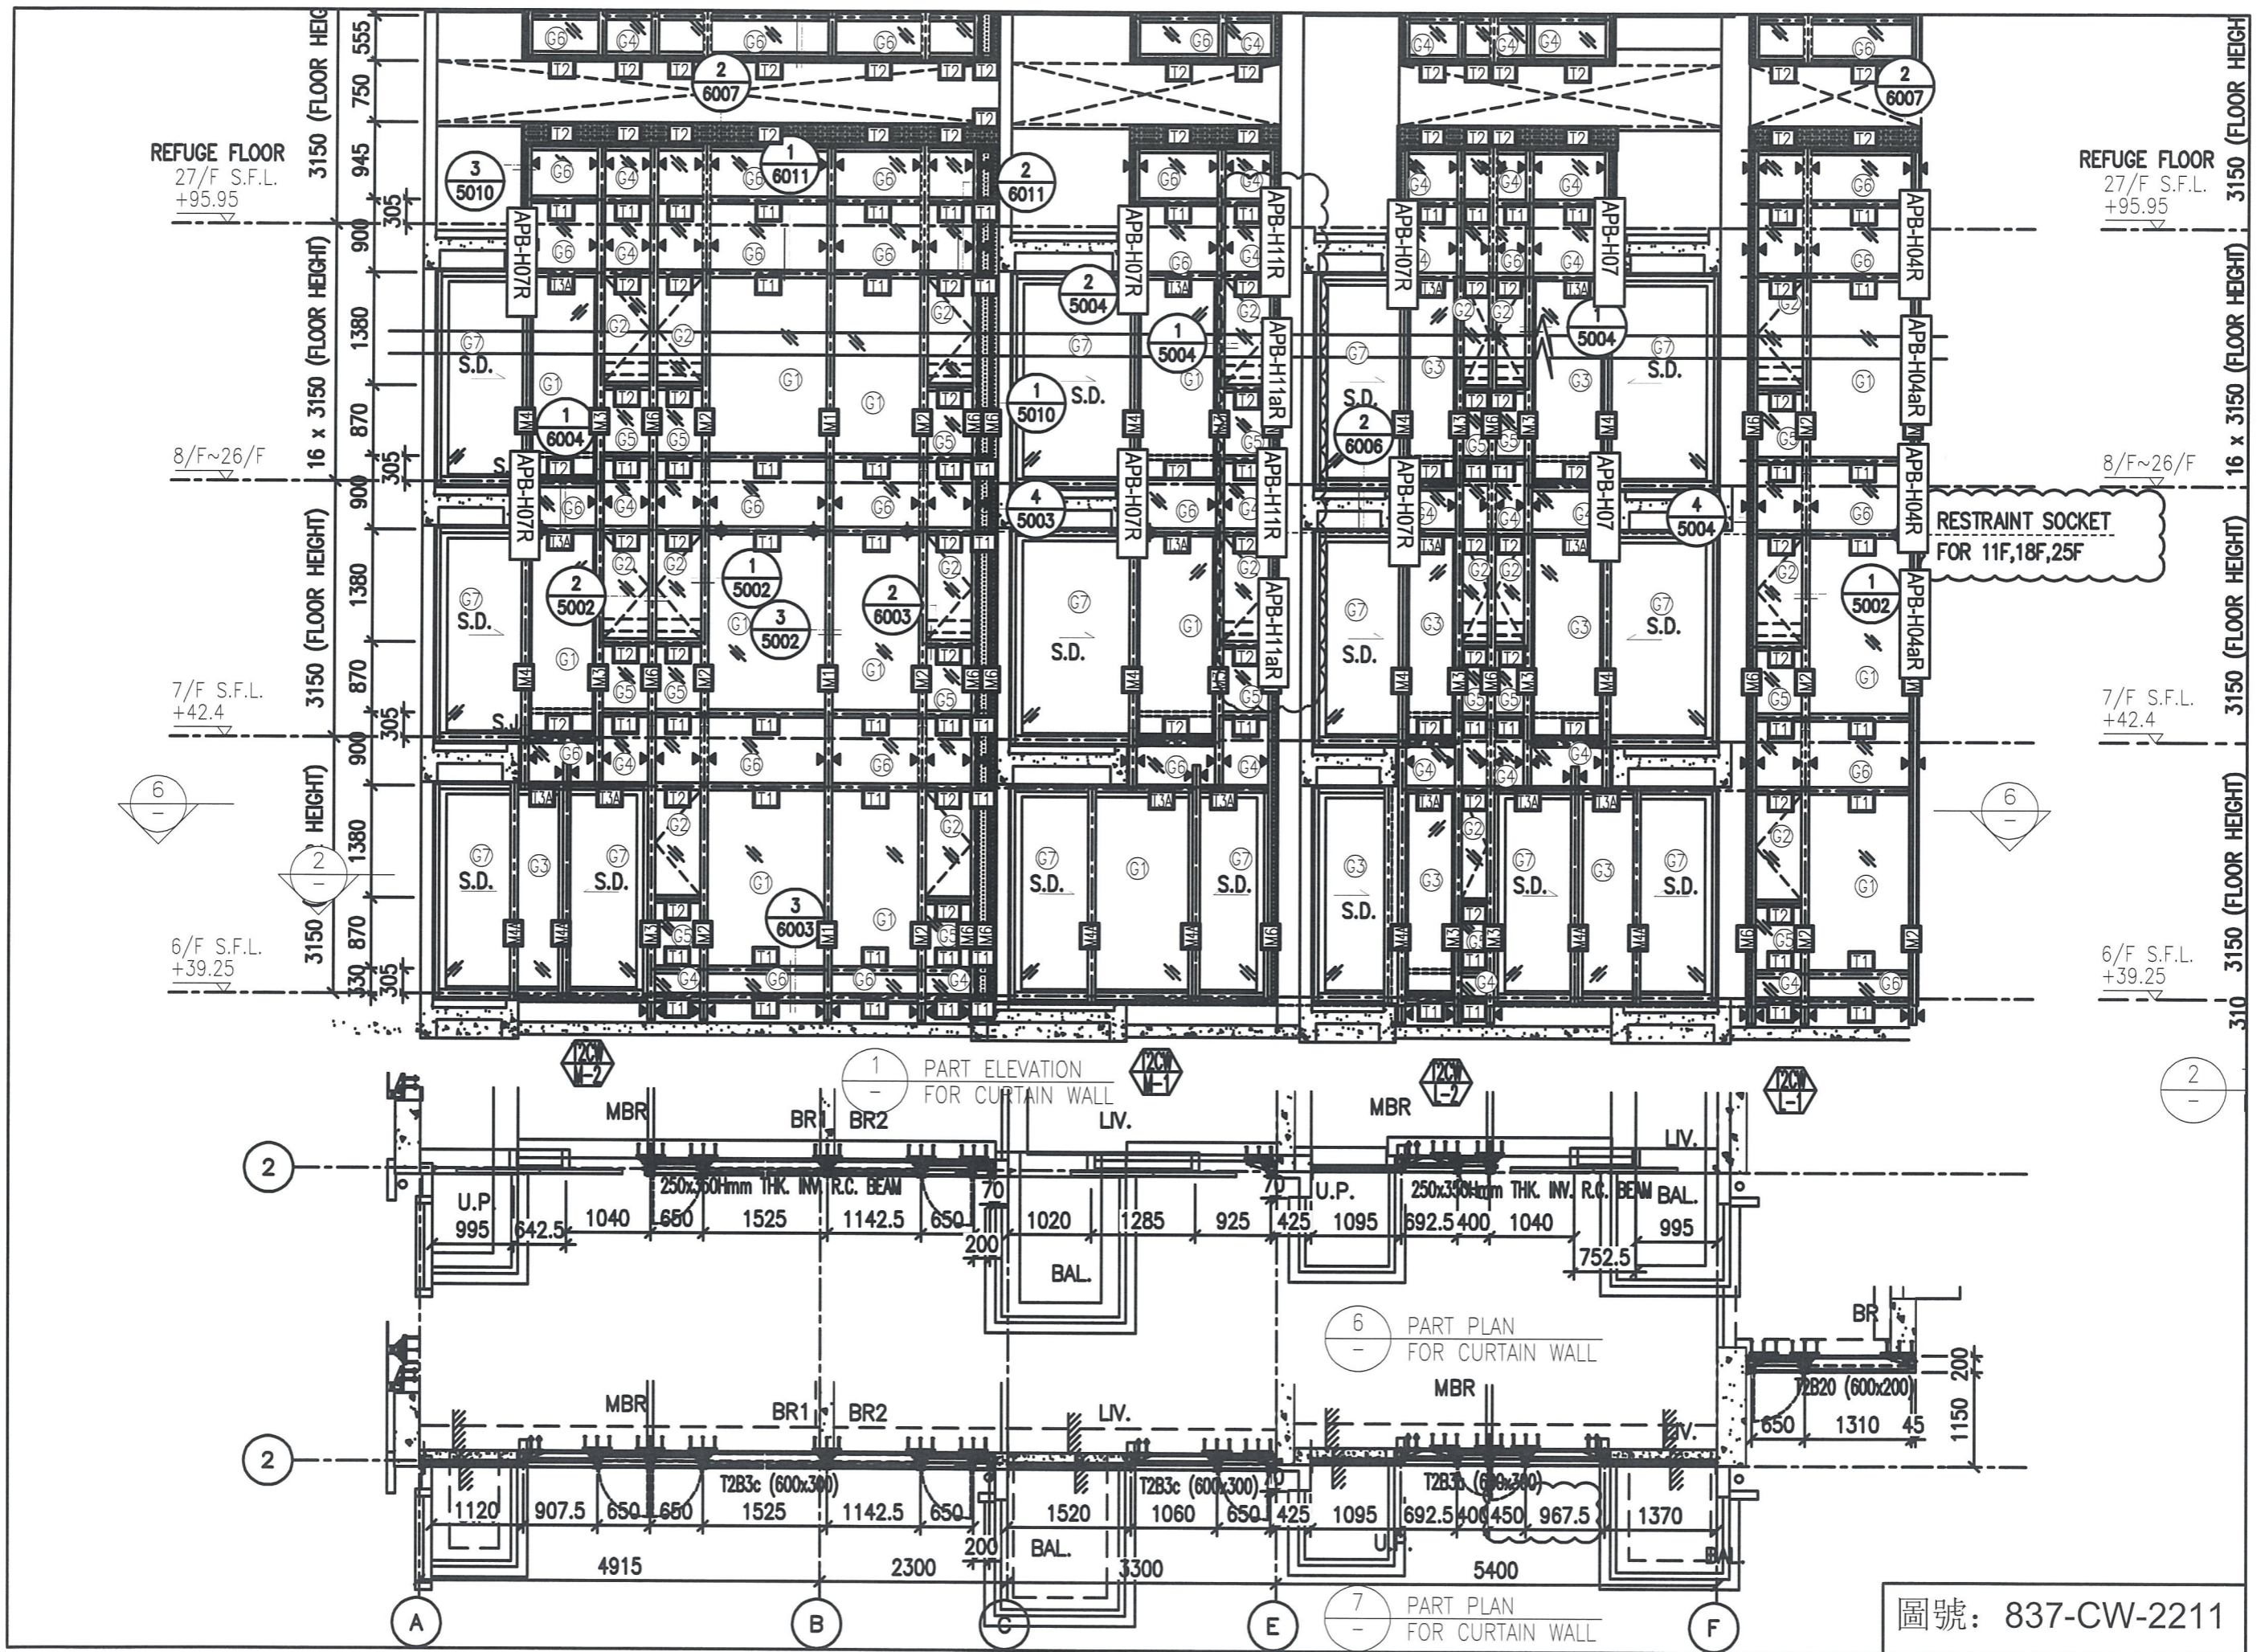


圖號: 837-CW-2211

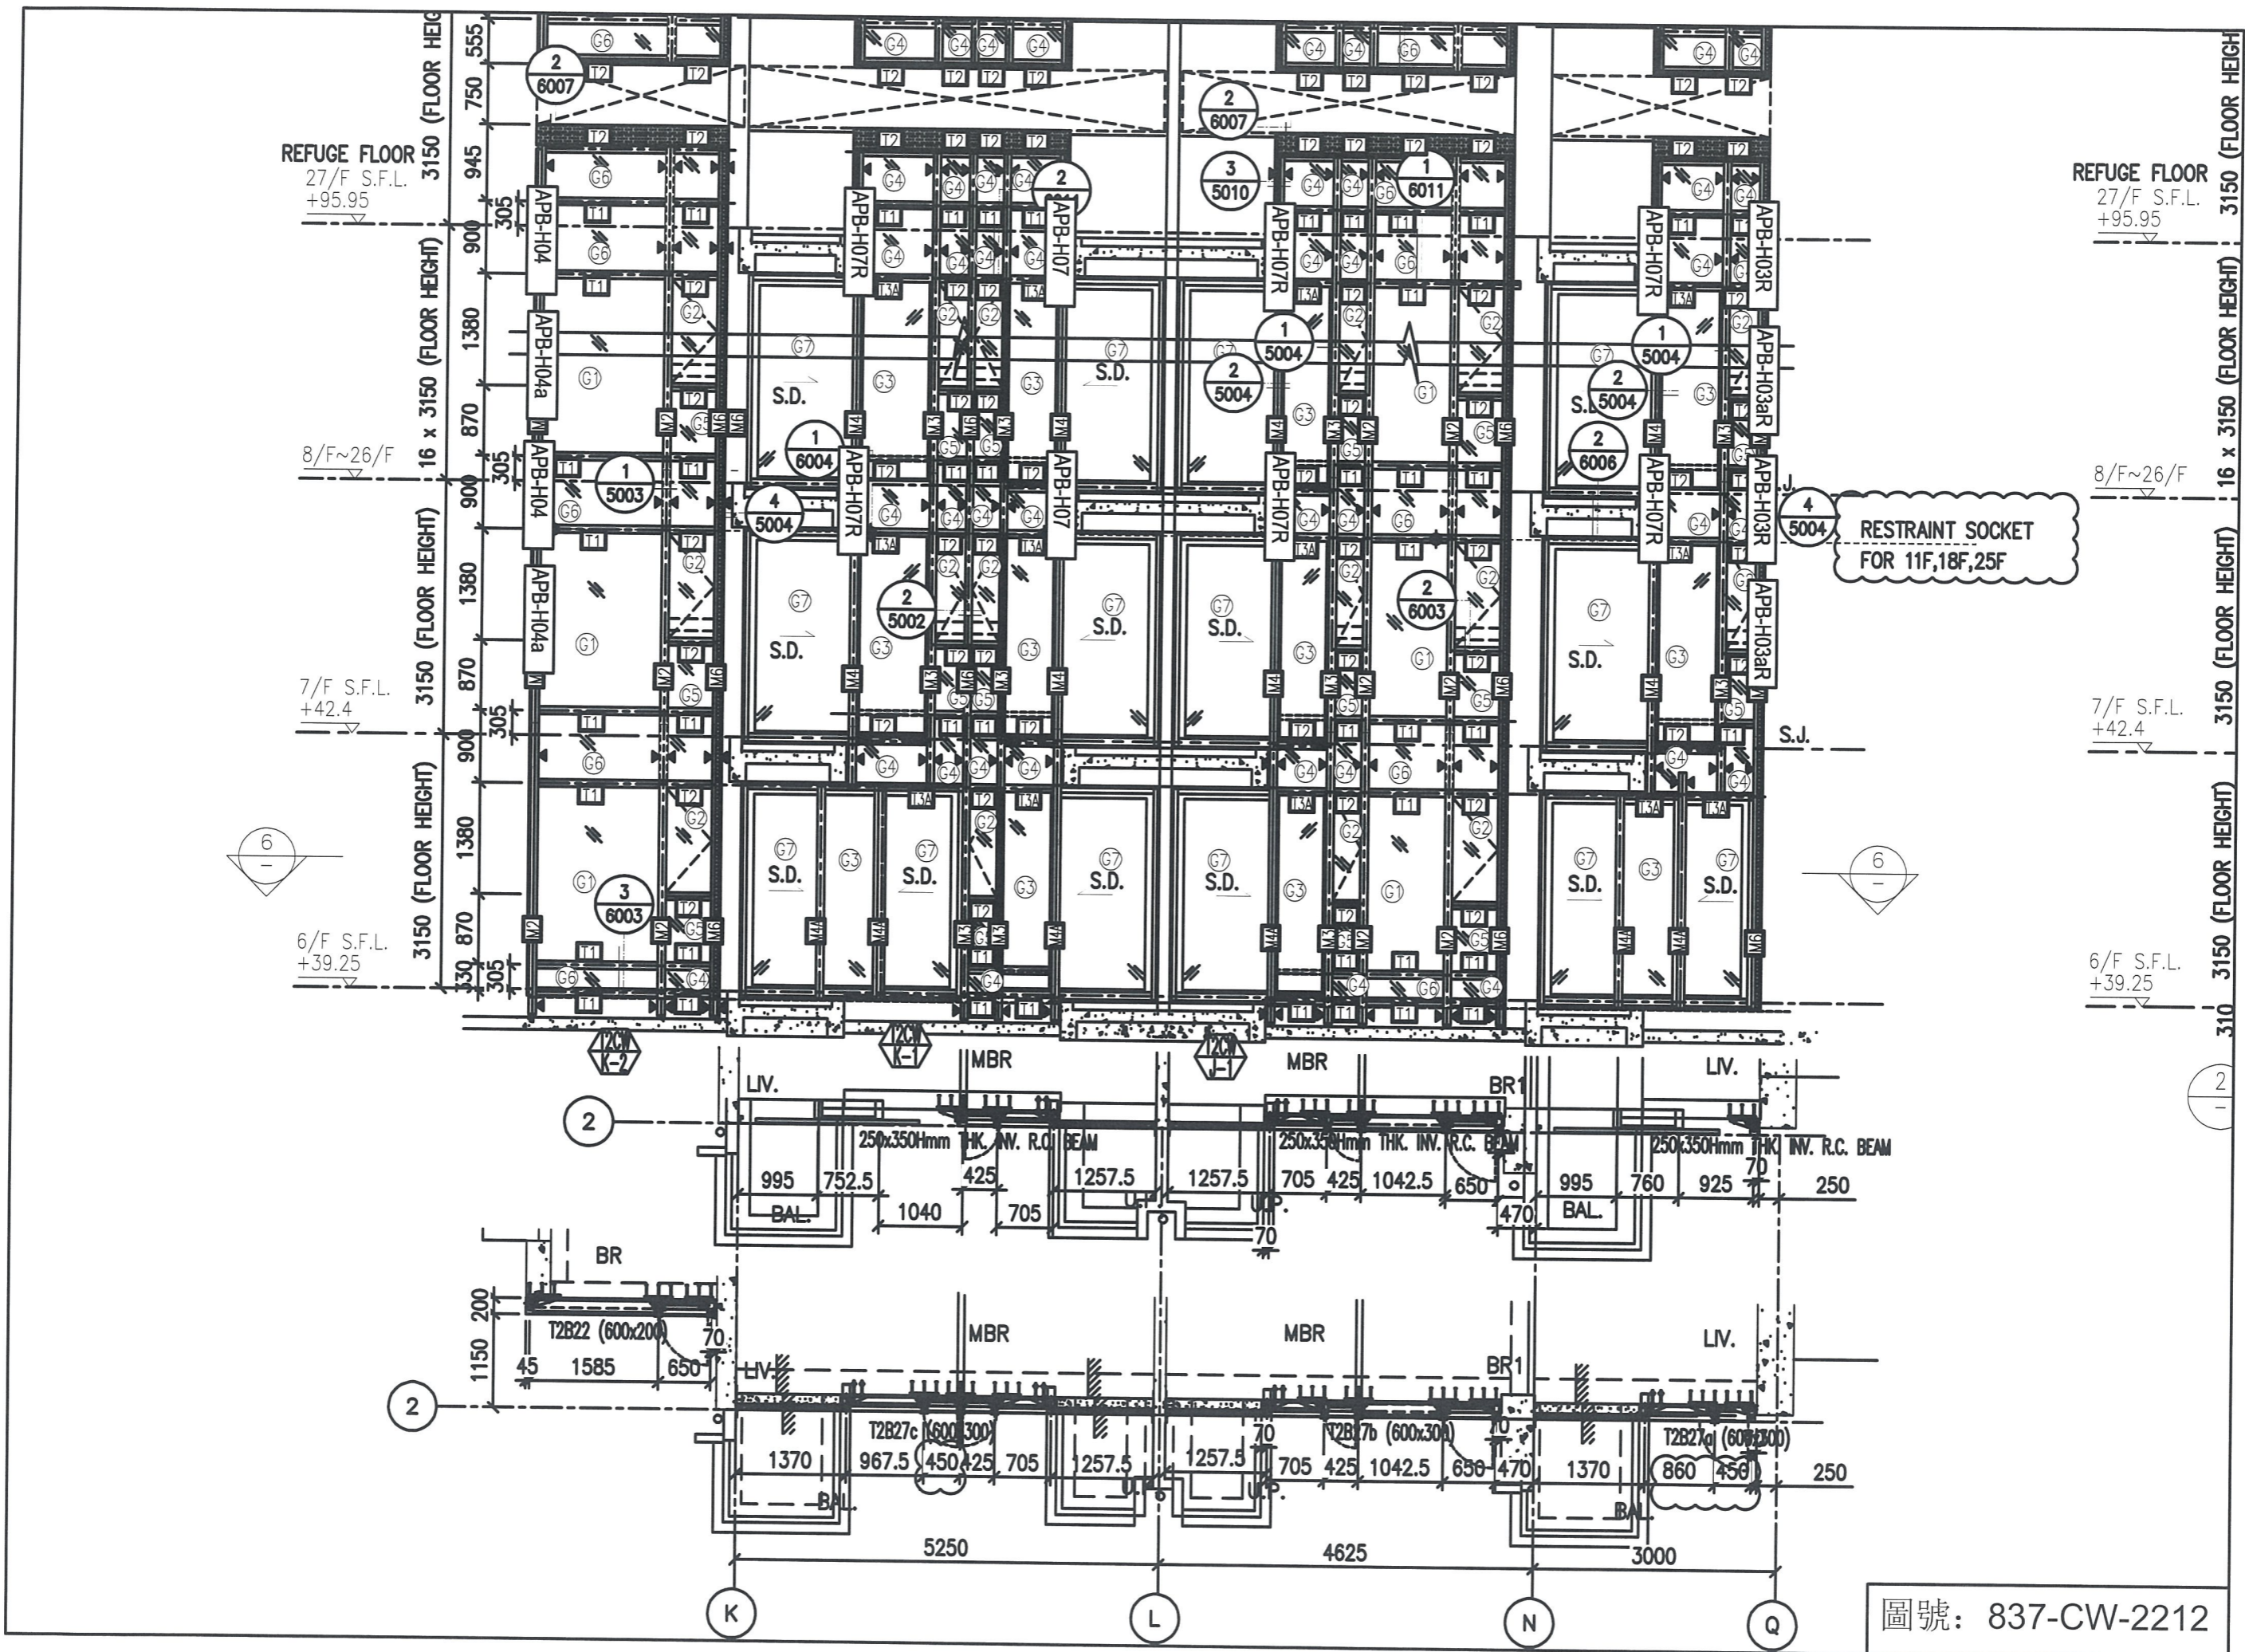


圖號: 837-CW-2212

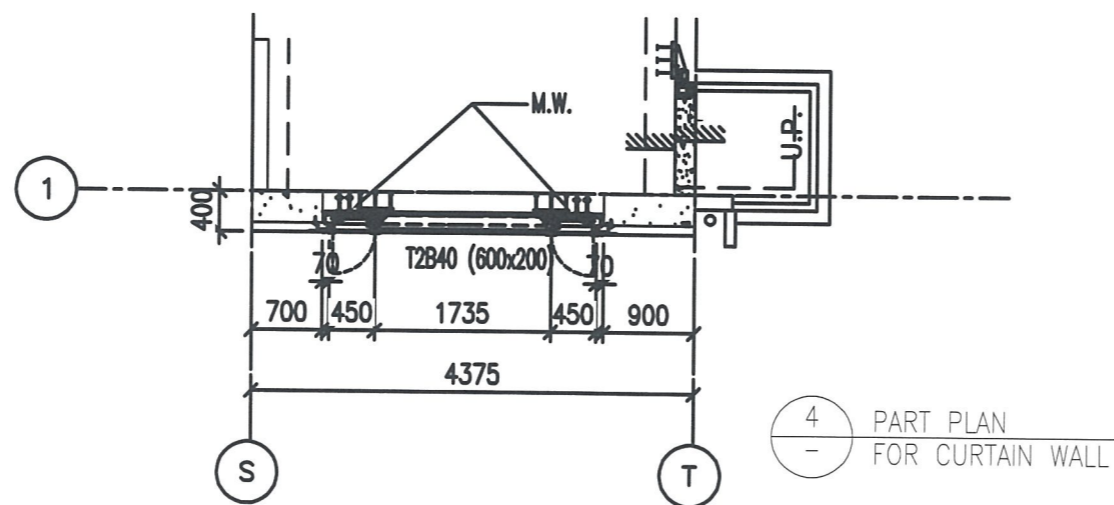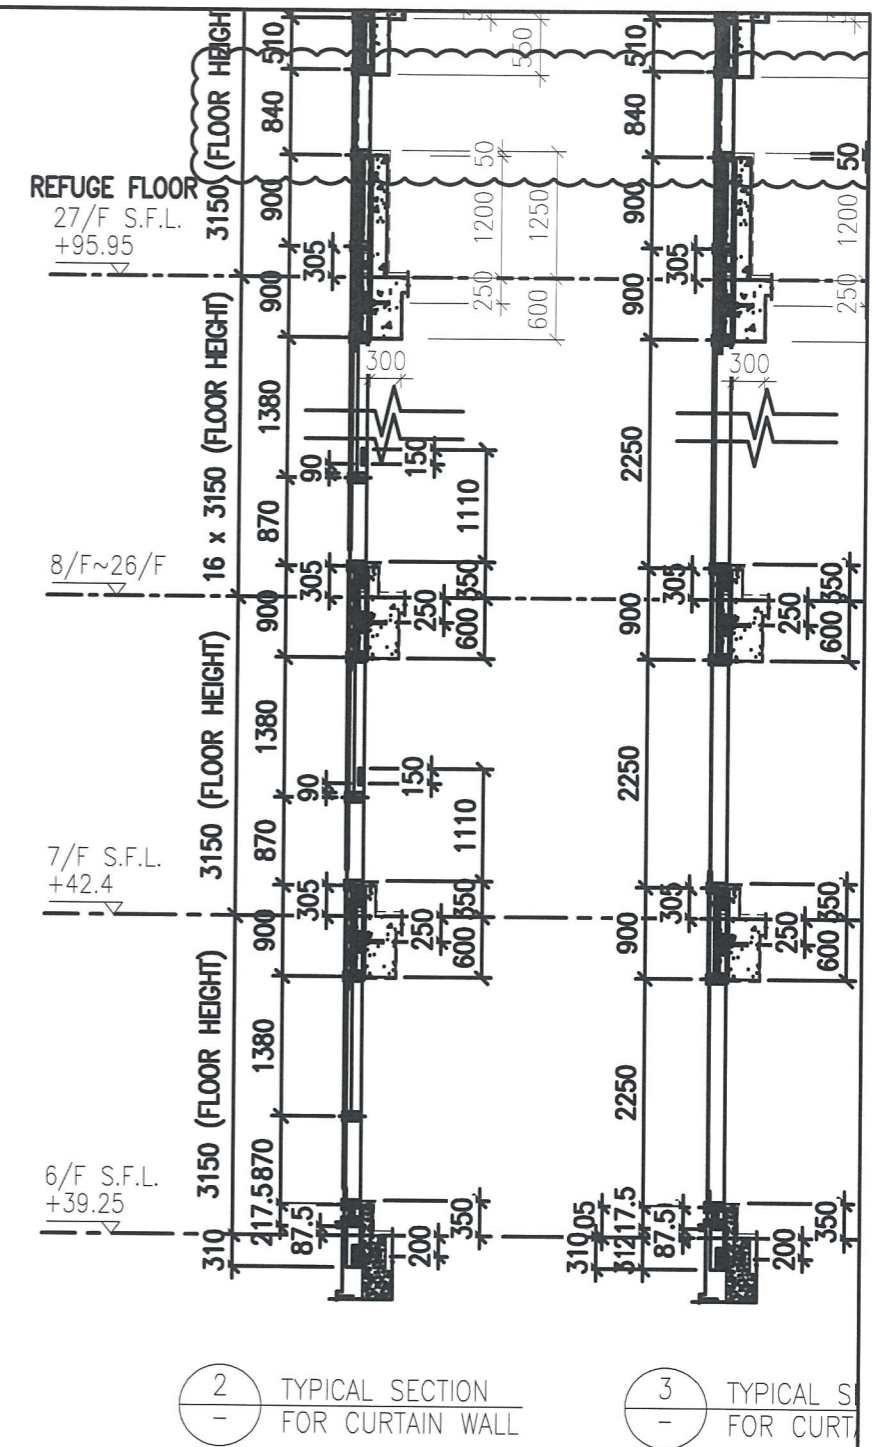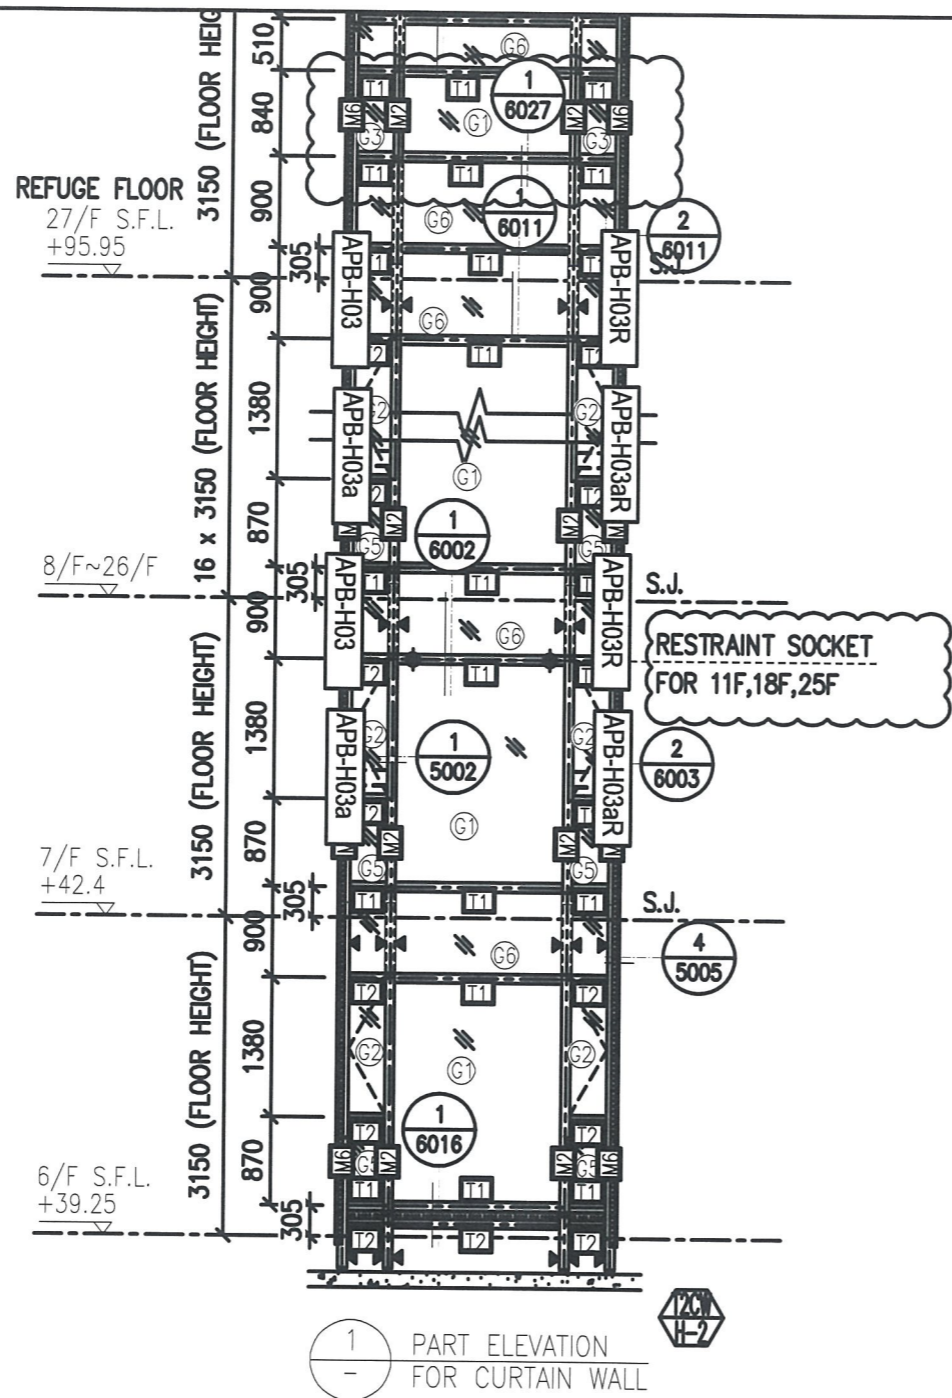

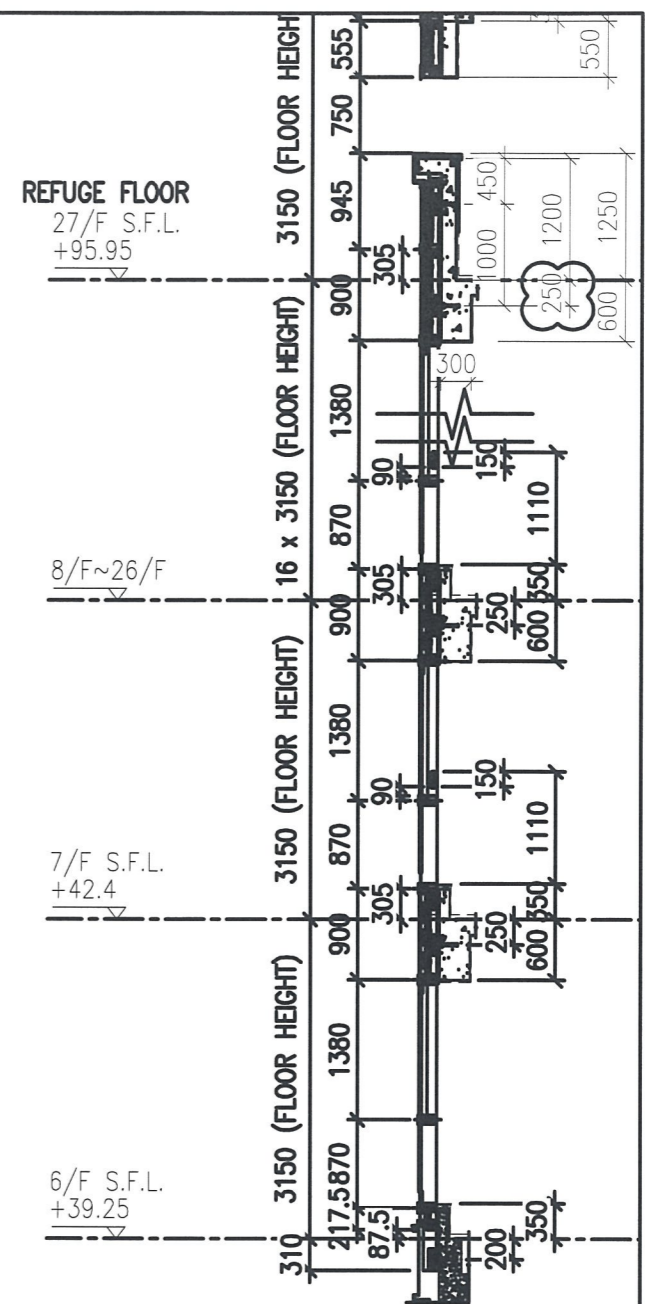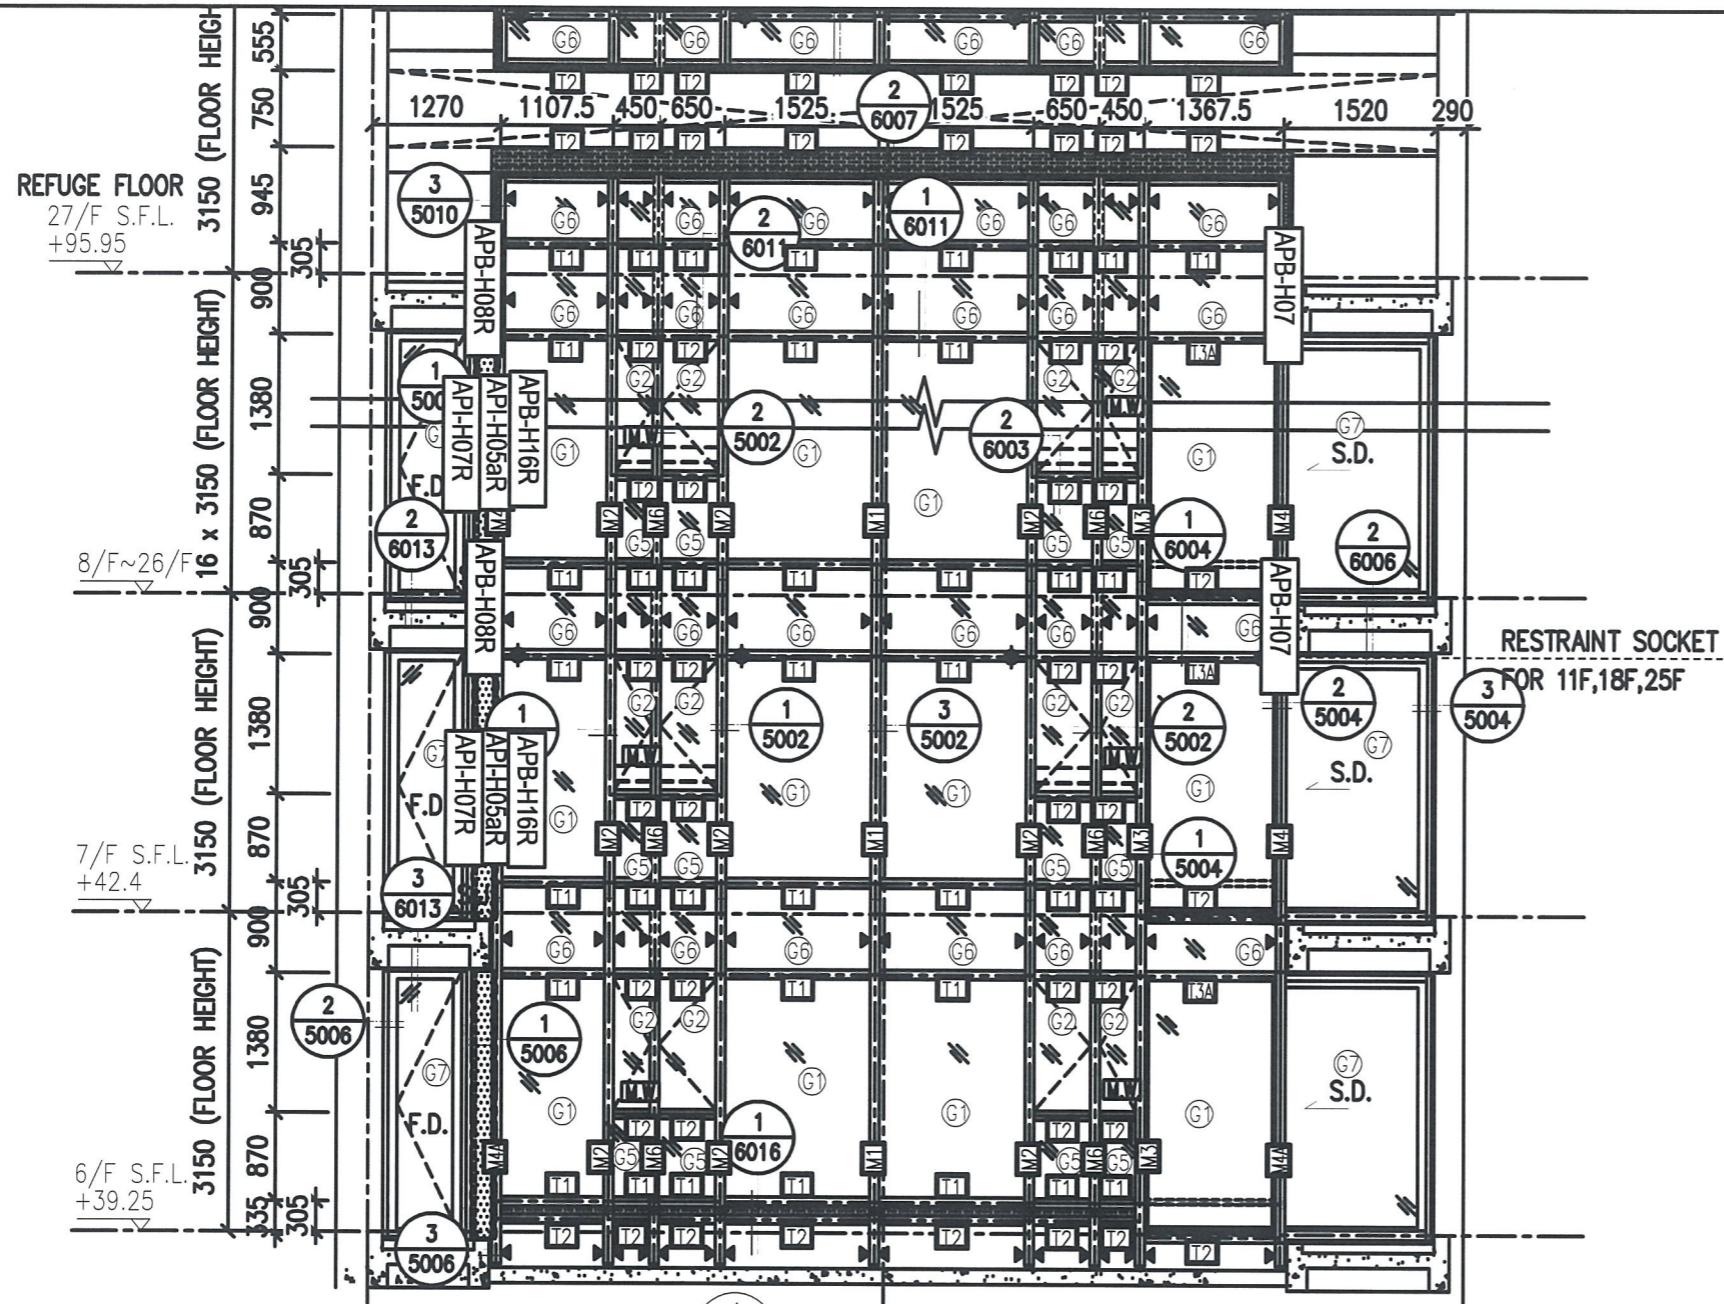





1 PART ELEVATION FOR CURTAIN WALL


2 TYPICAL SECTION FOR CURTAIN WALL

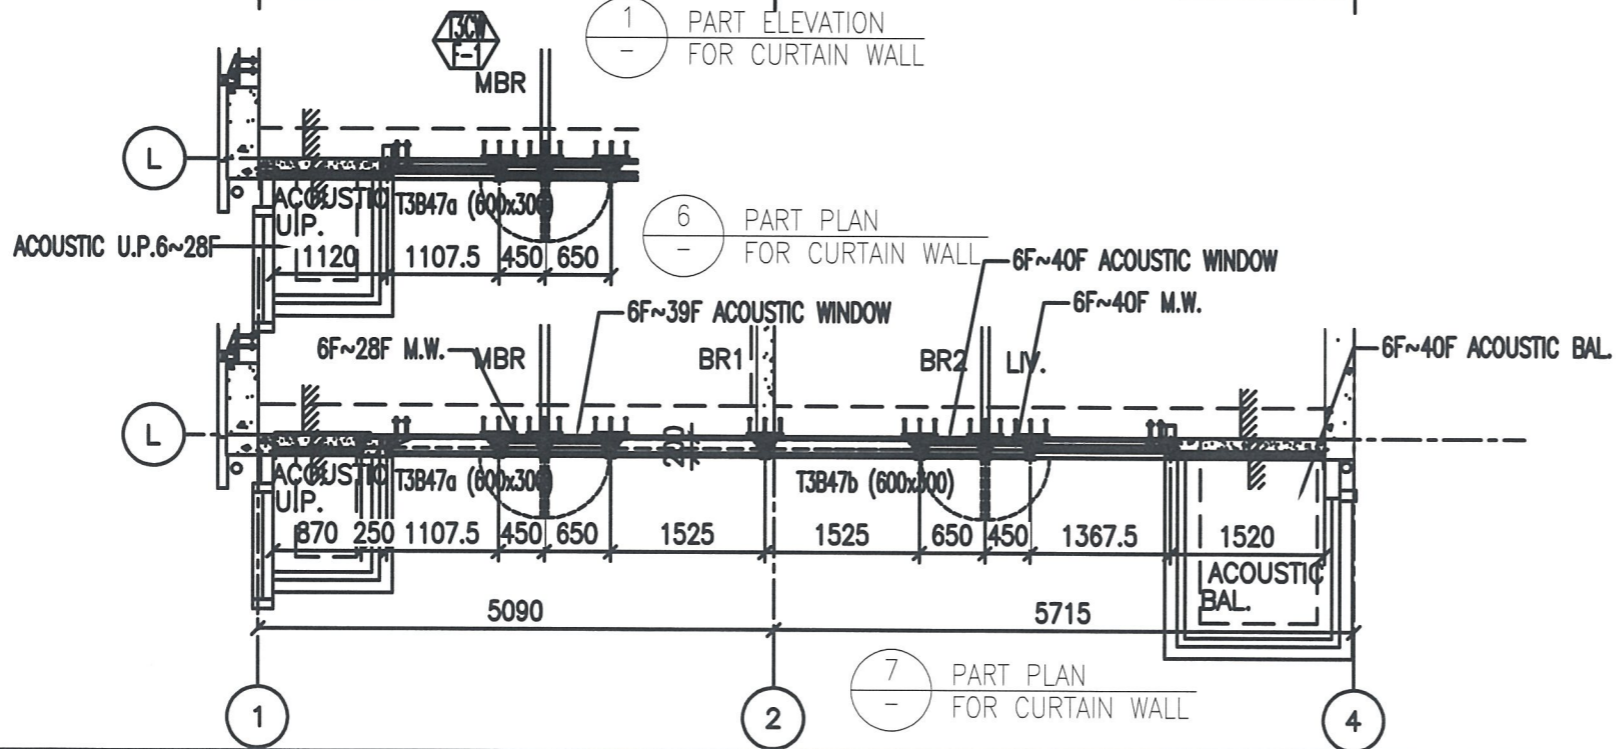

6 PART PLAN FOR CURTAIN WALL



7 PART PLAN FOR CURTAIN WALL

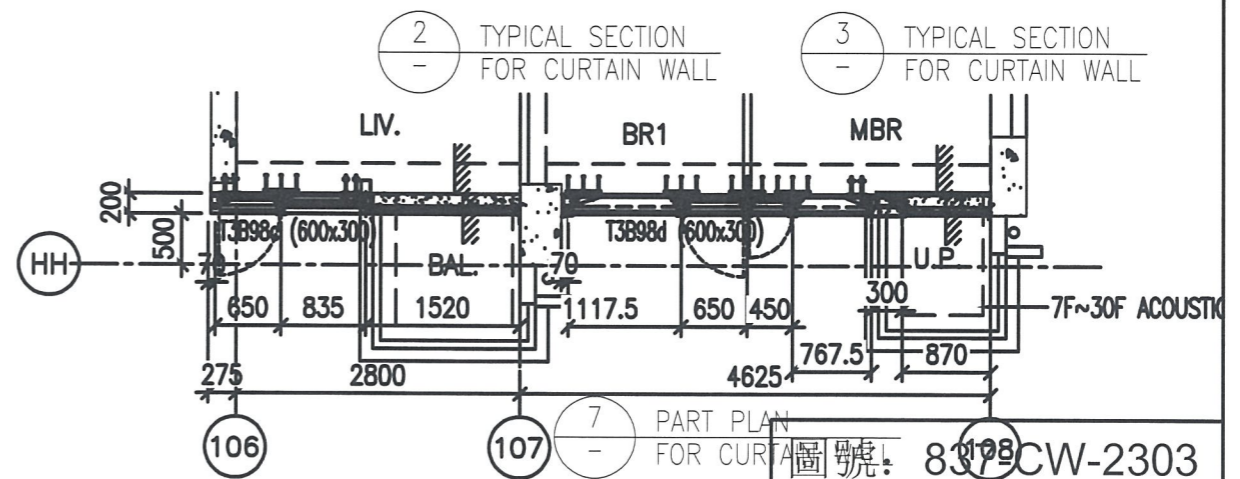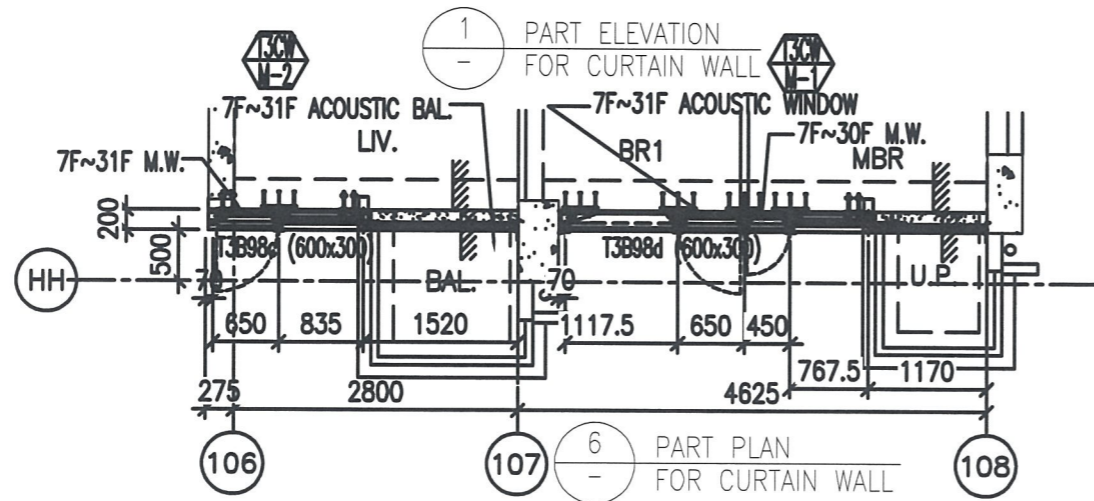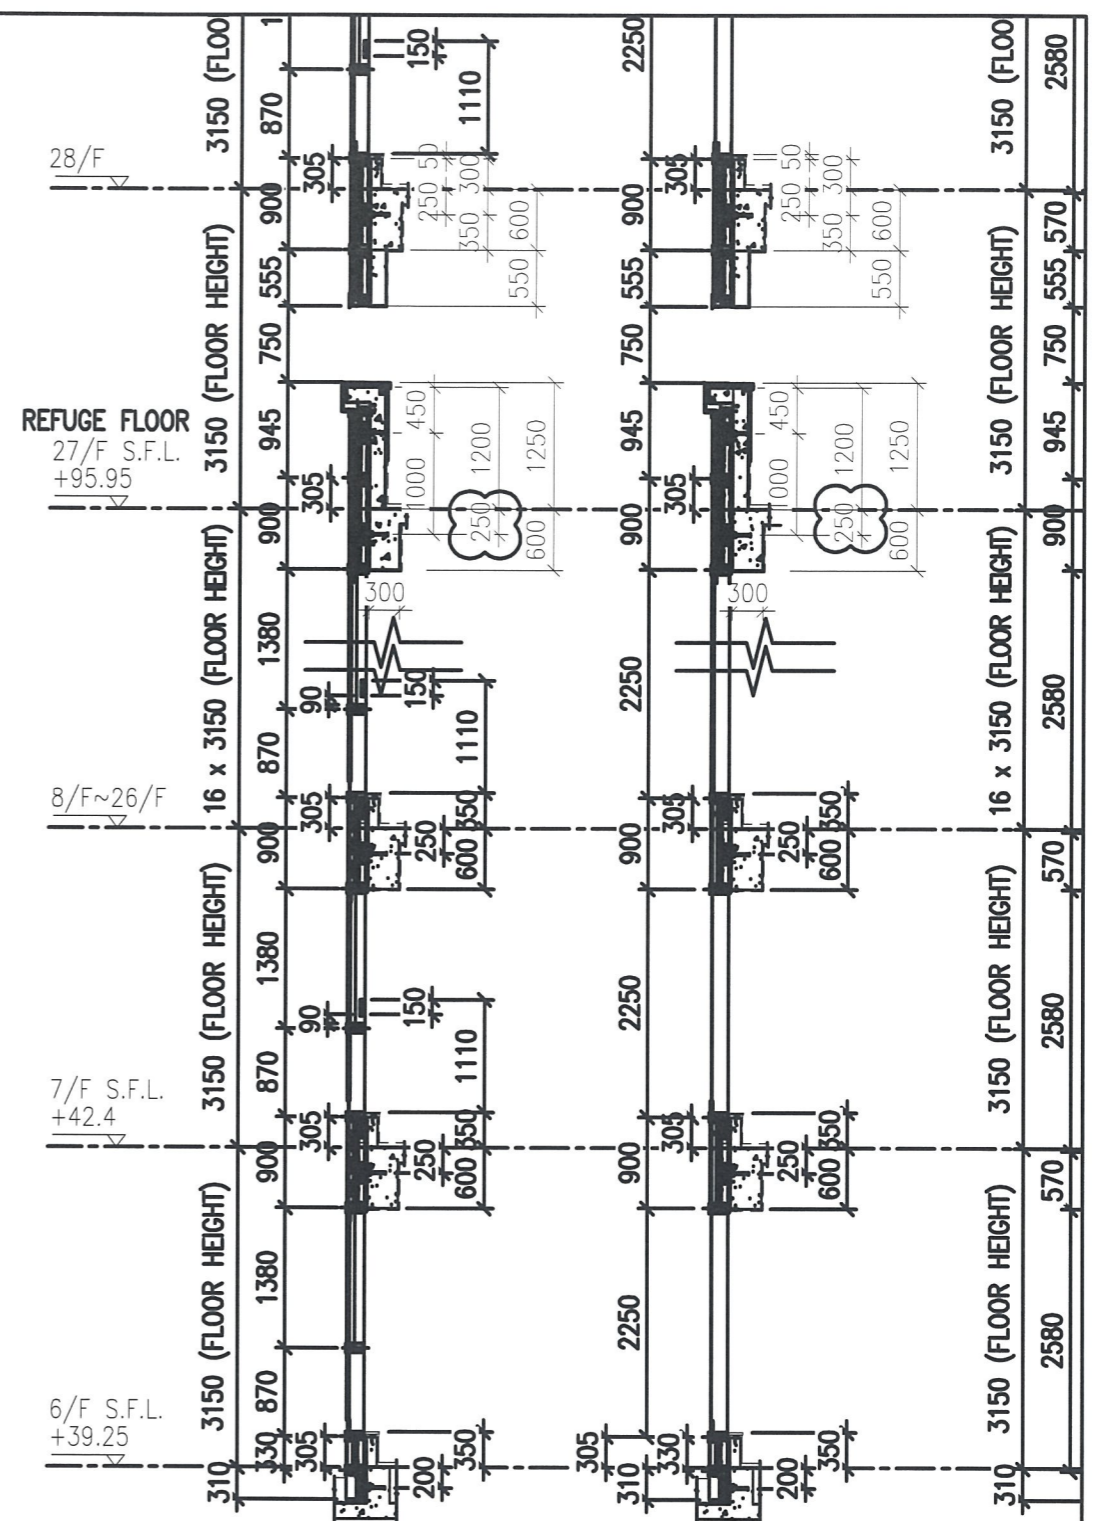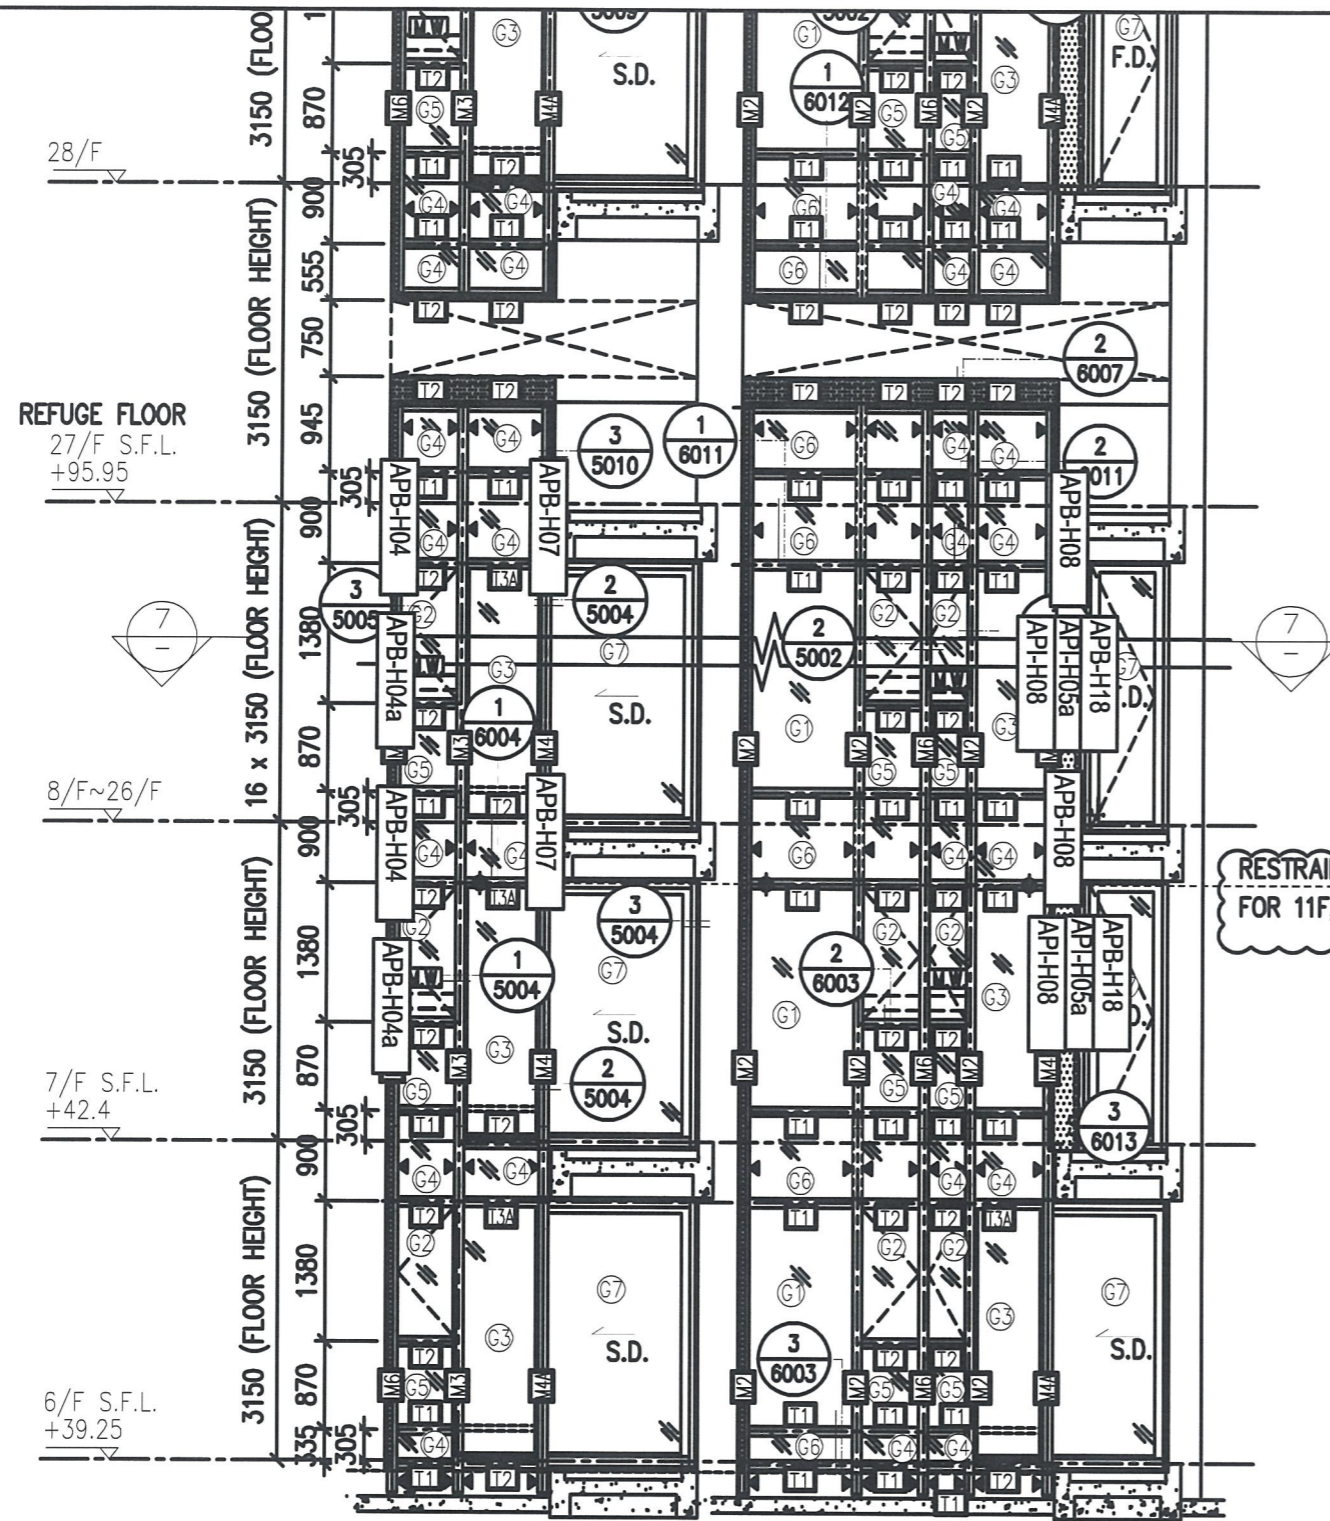

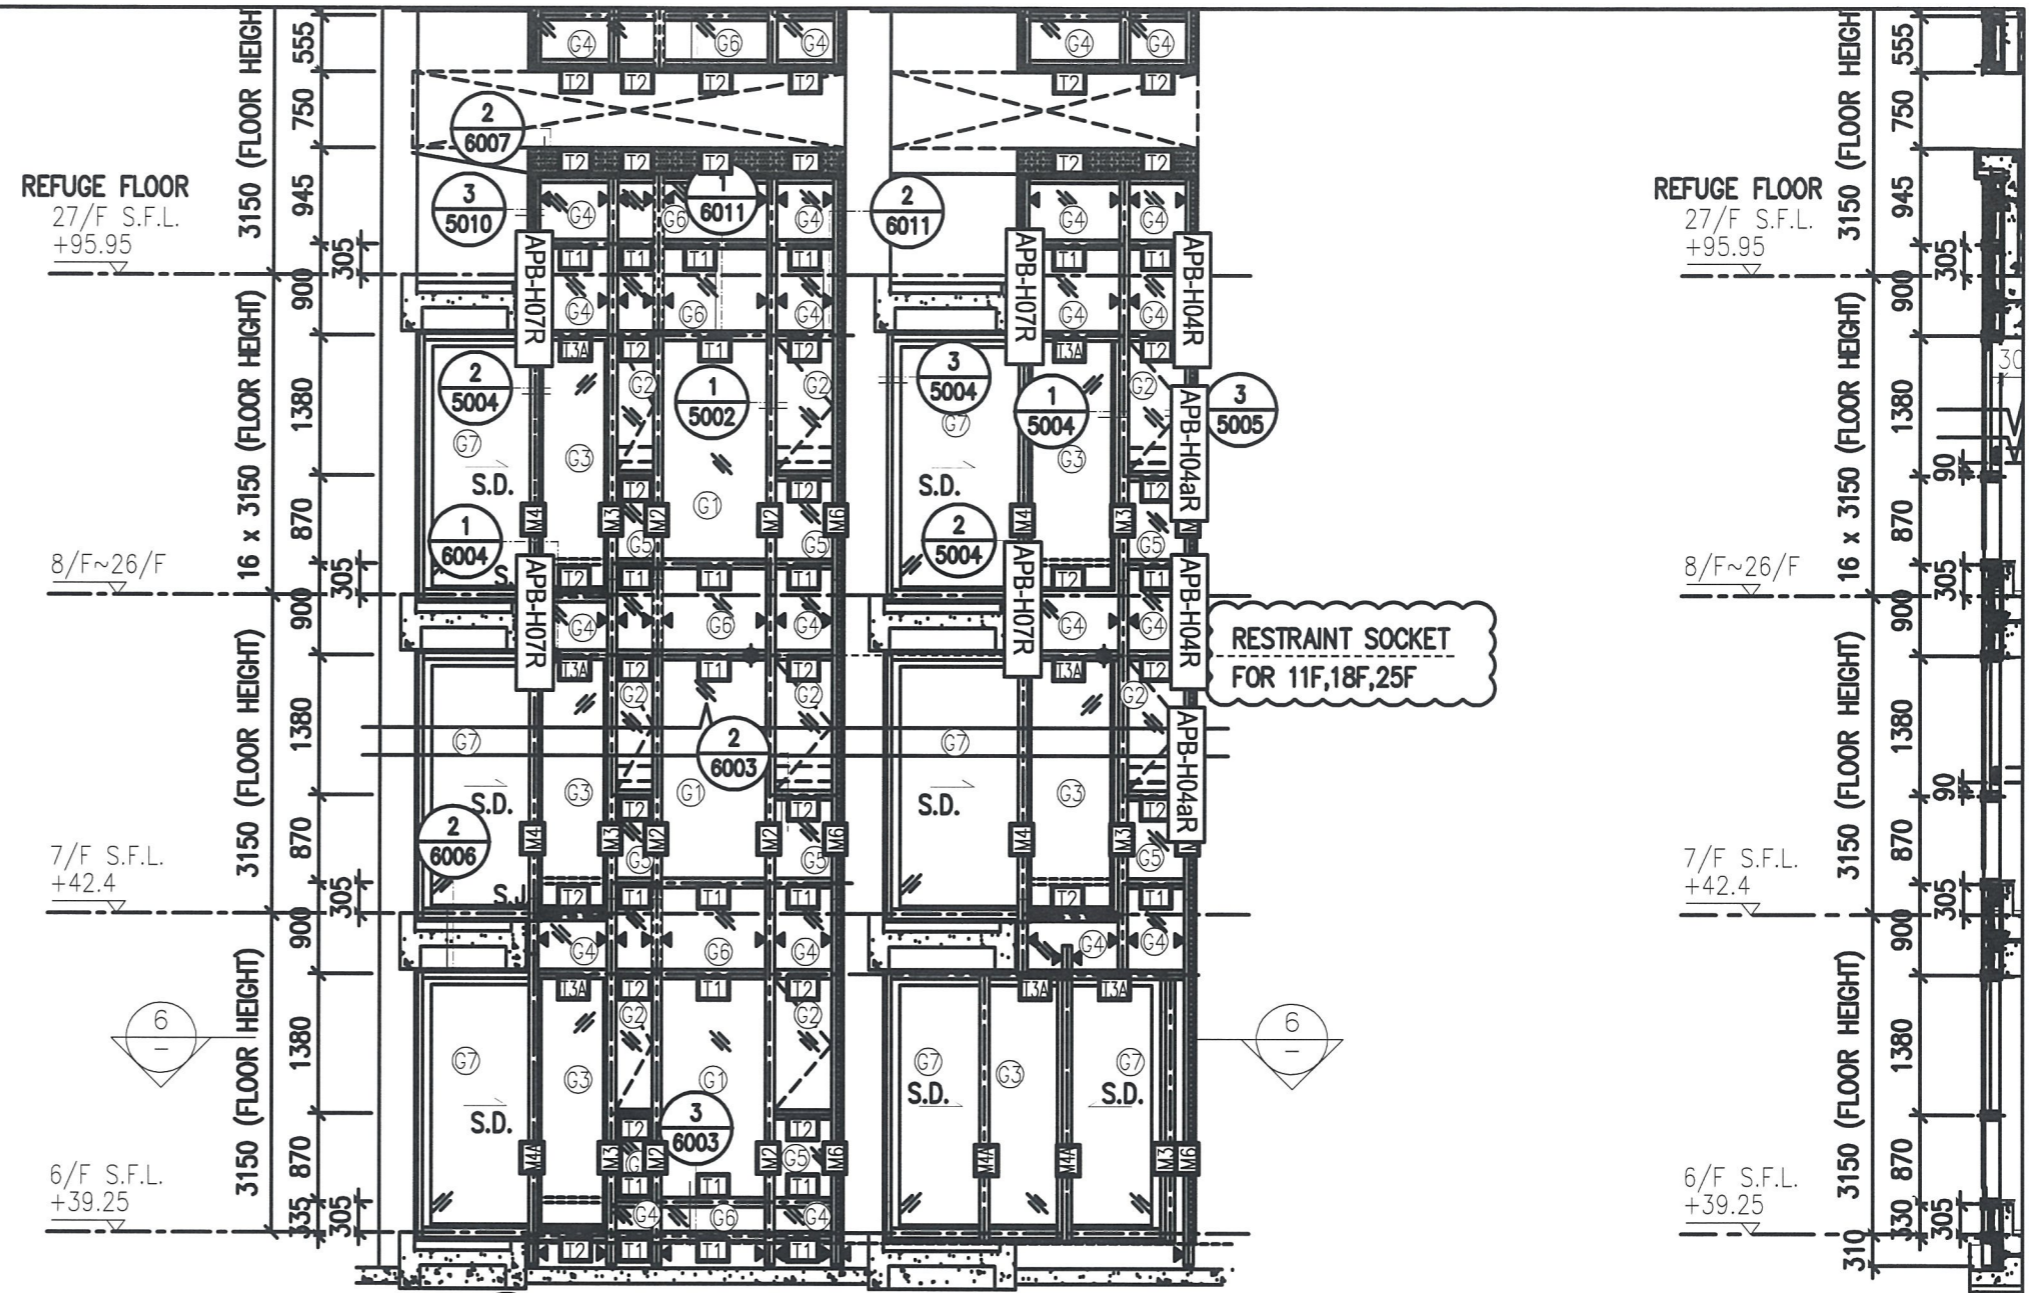


1 PART ELEVATION FOR CURTAIN WALL

2 TYPICAL FOR CU

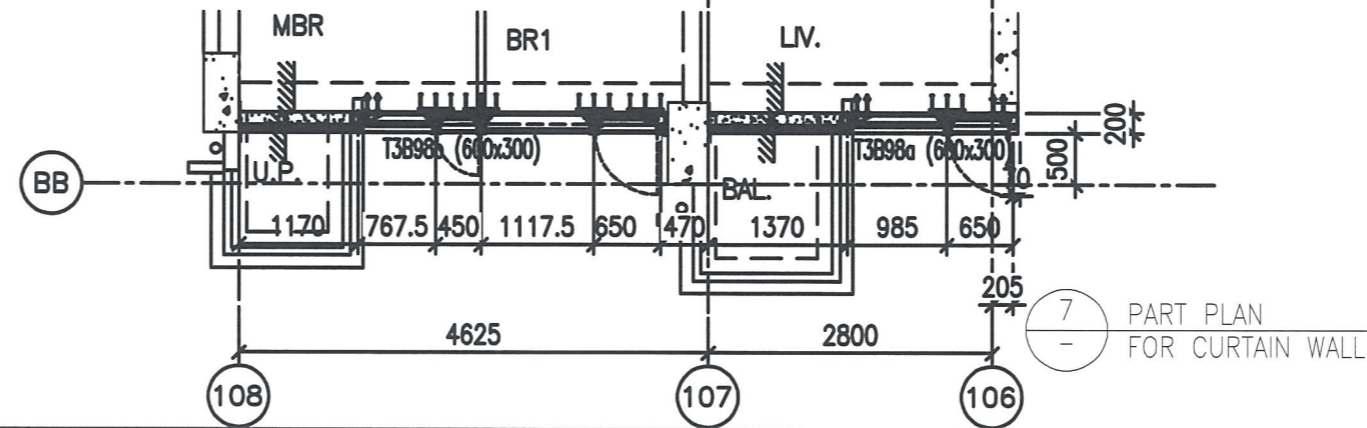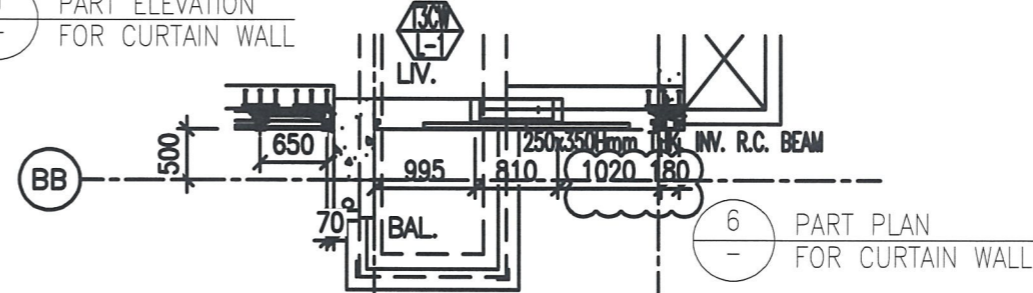

圖號: 837-CW-2304

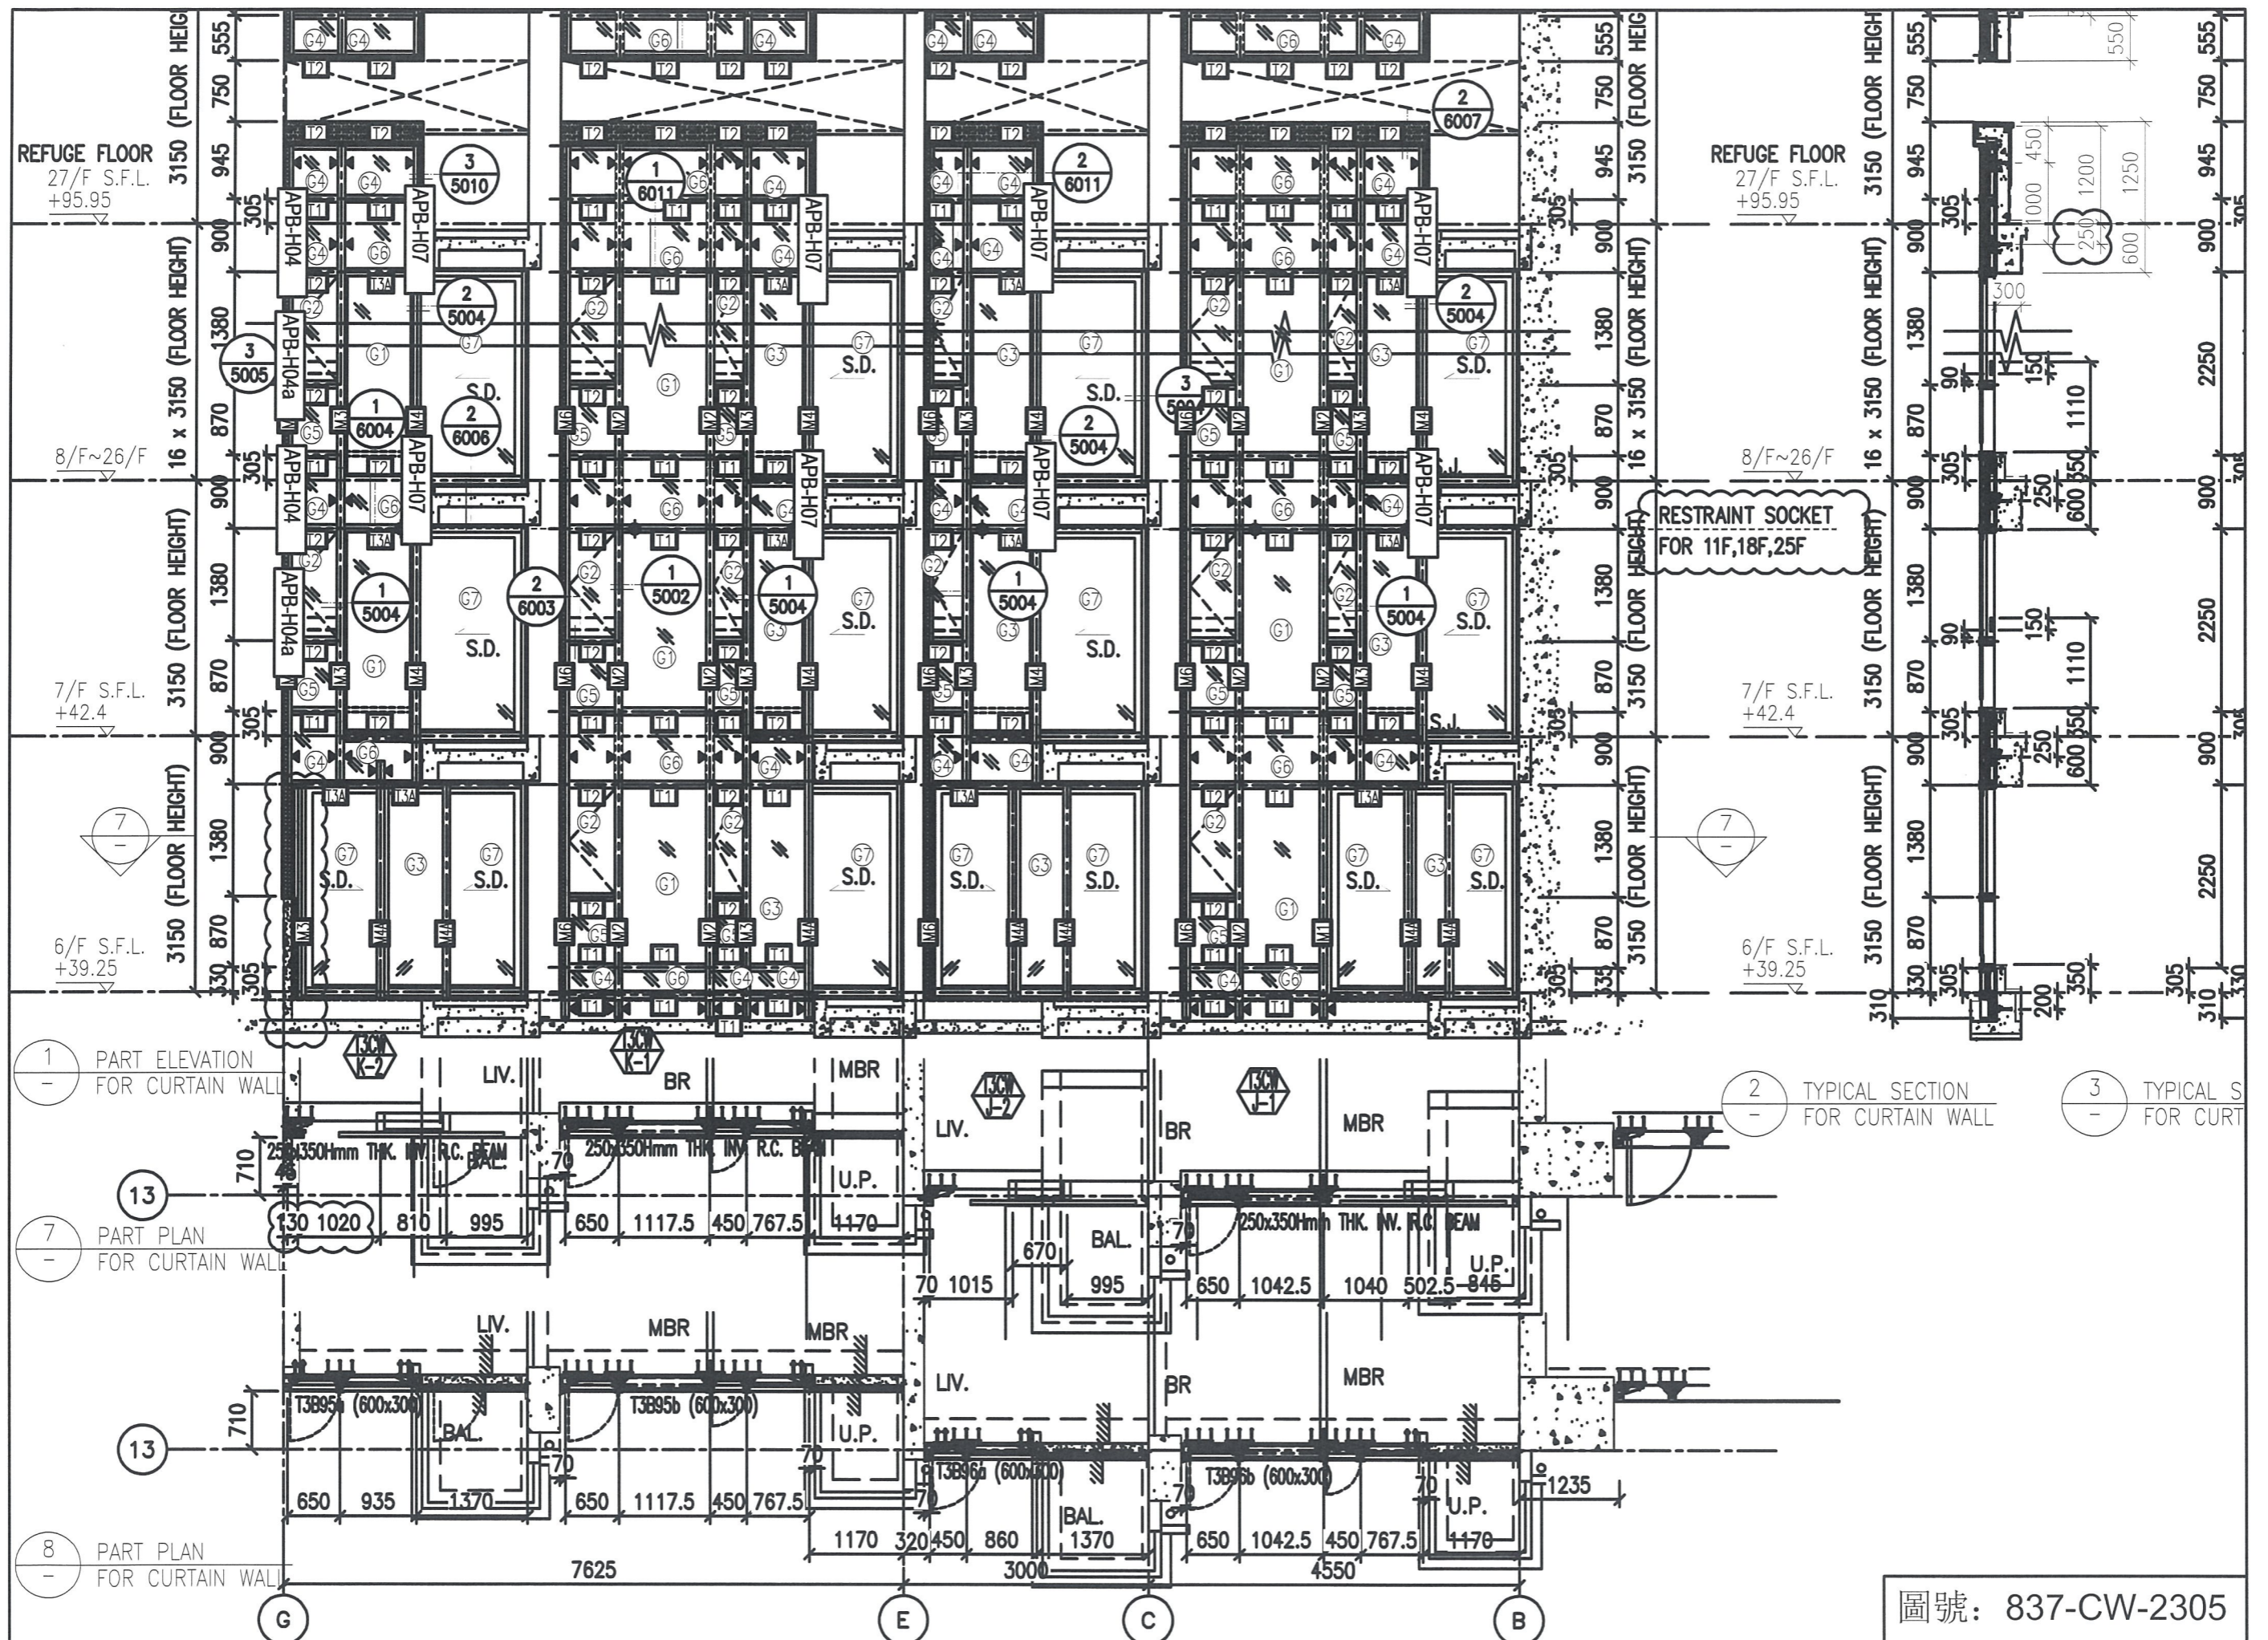





1 - PART ELEVATION FOR CURTAIN WALL

2 - TYPICAL SECTION FOR CURTAIN WALL



3 - TYPICAL SECTION FOR CURTAIN WALL

7 - PART PLAN FOR CURTAIN WALL

8 - PART PLAN FOR CURTAIN WALL

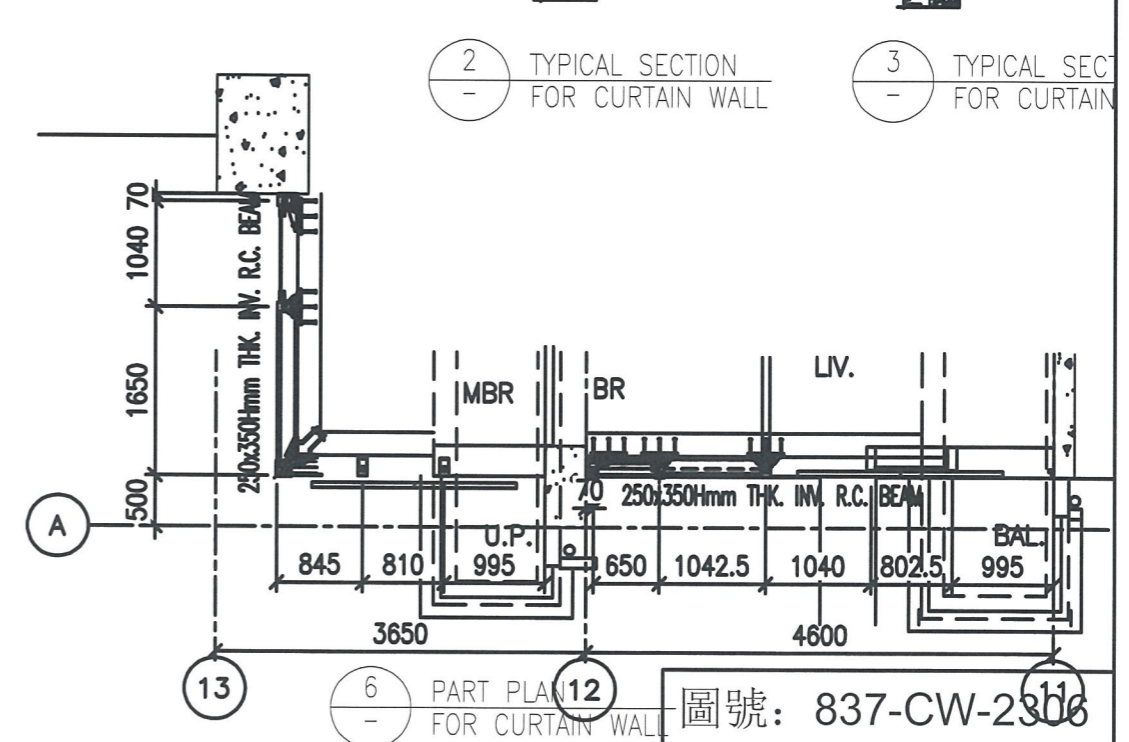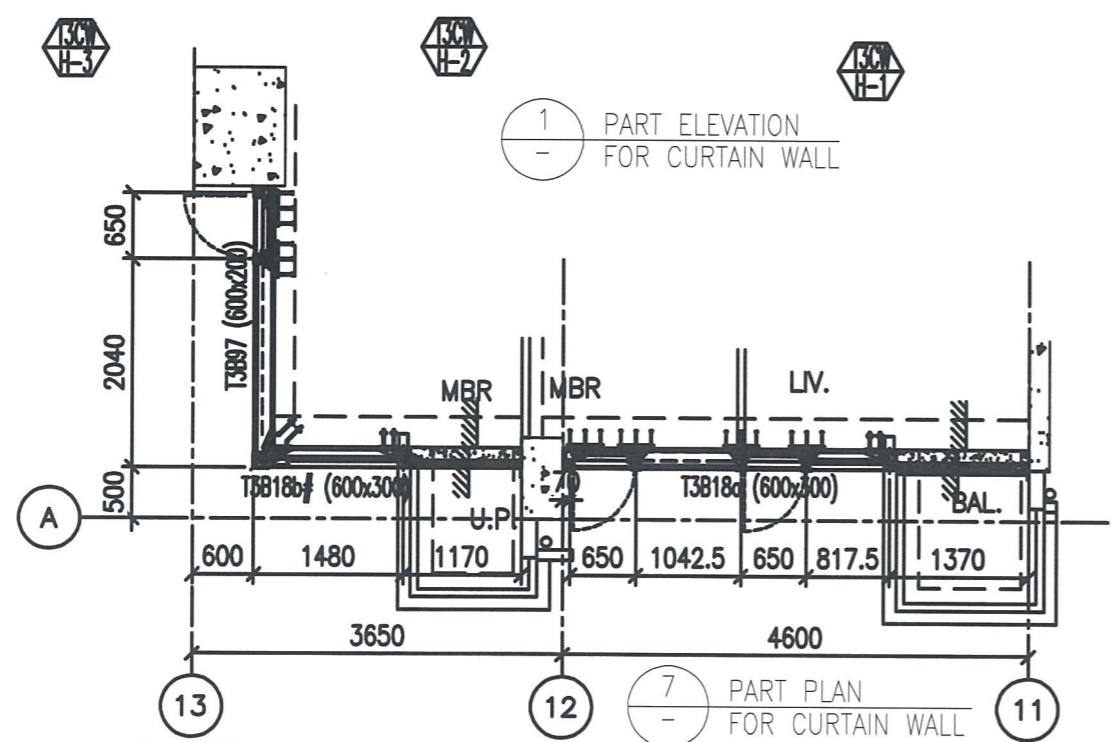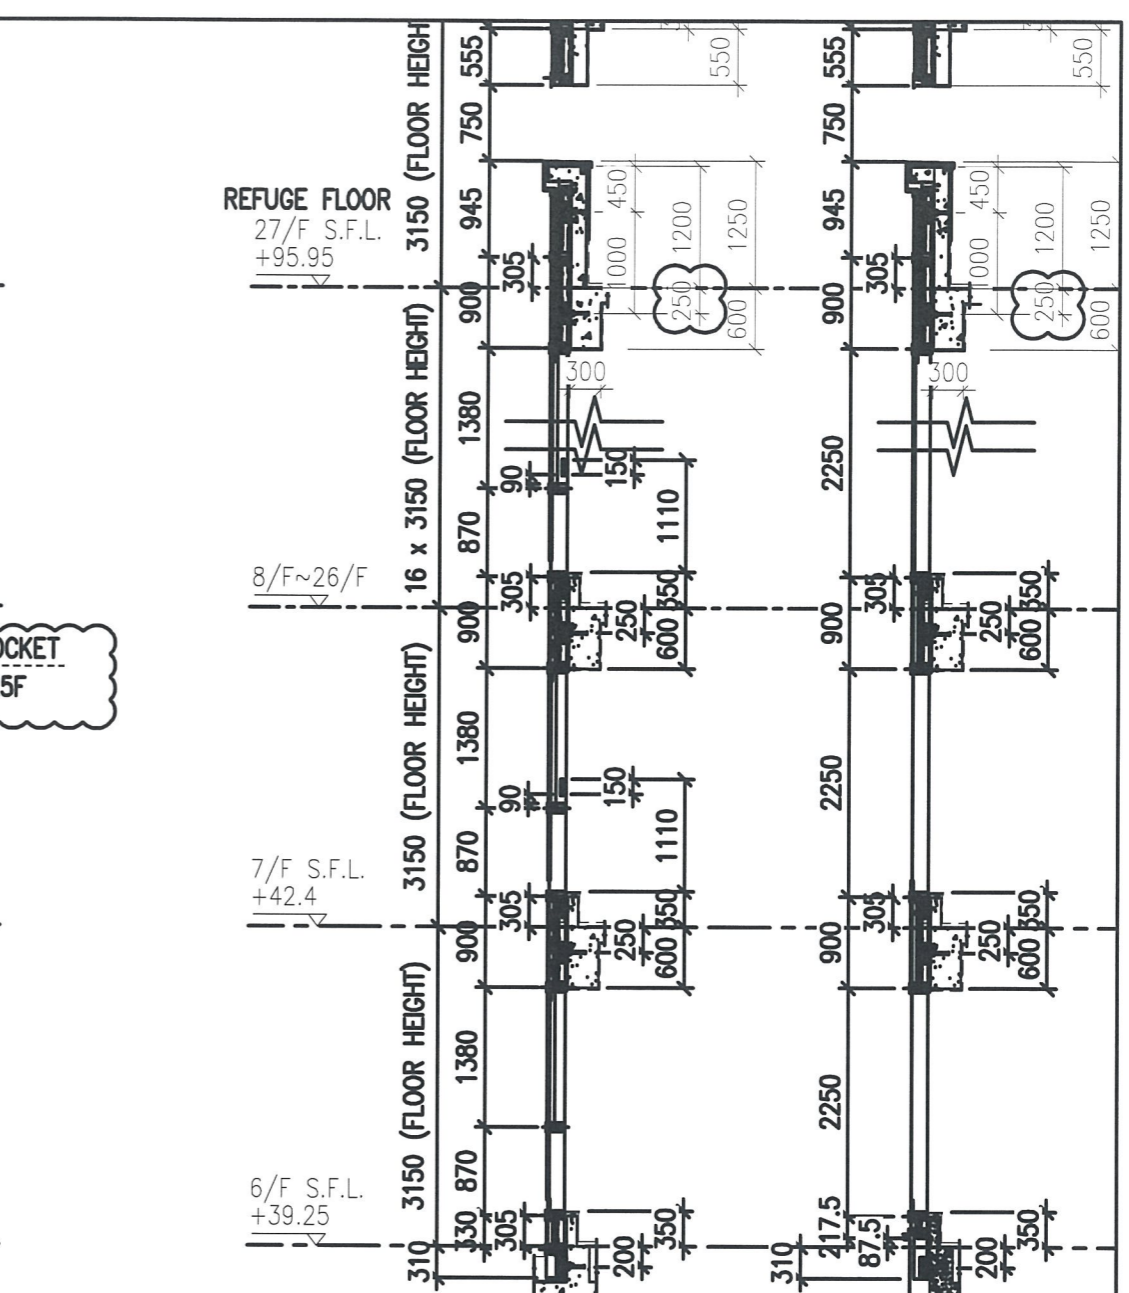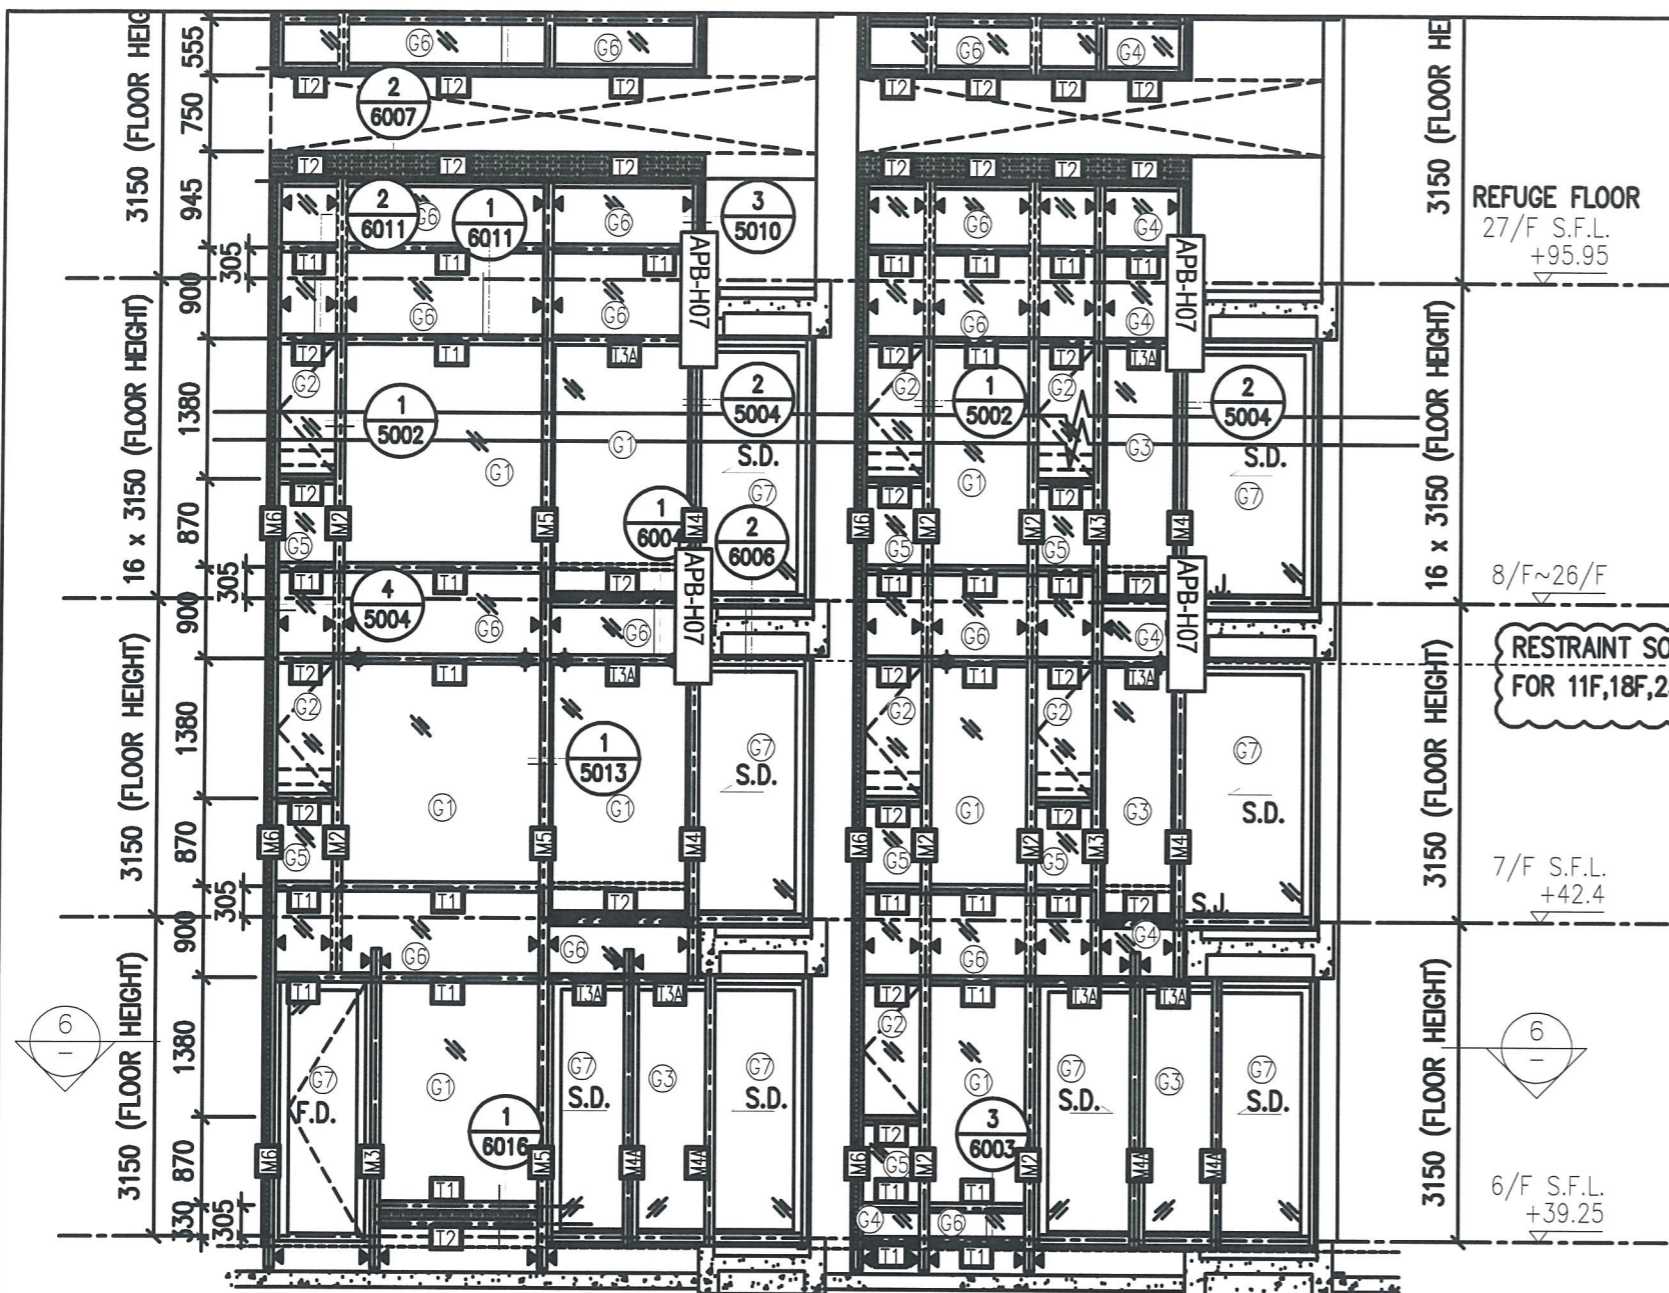


圖號: 837-CW-2306

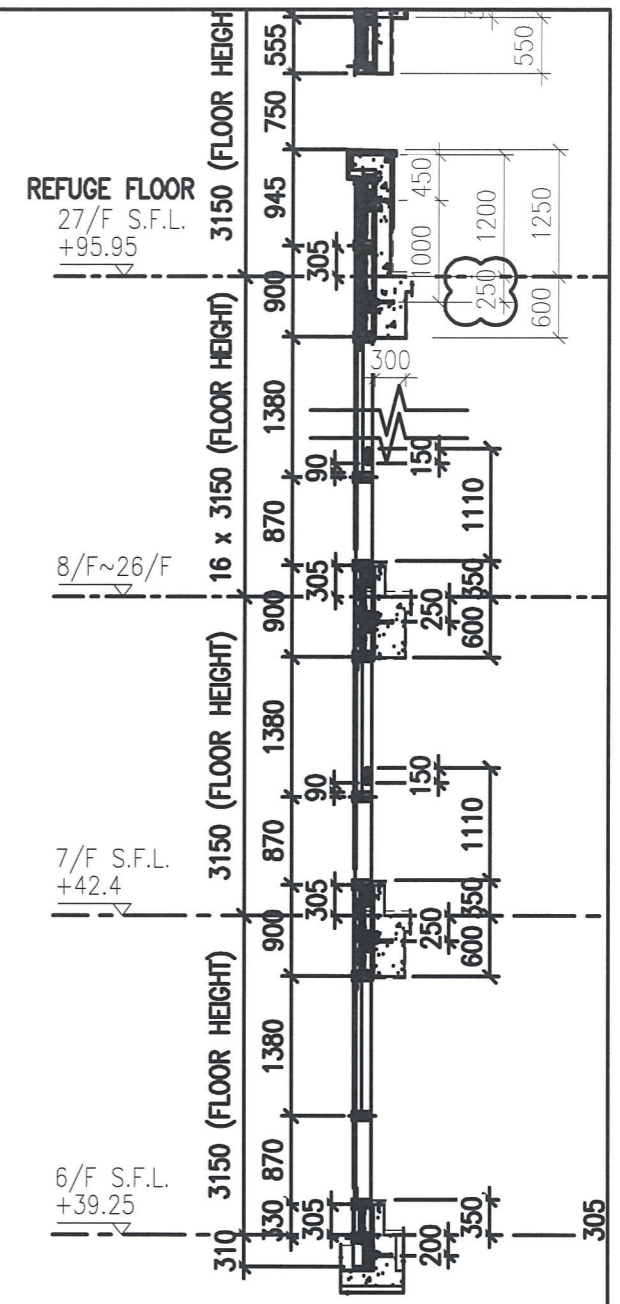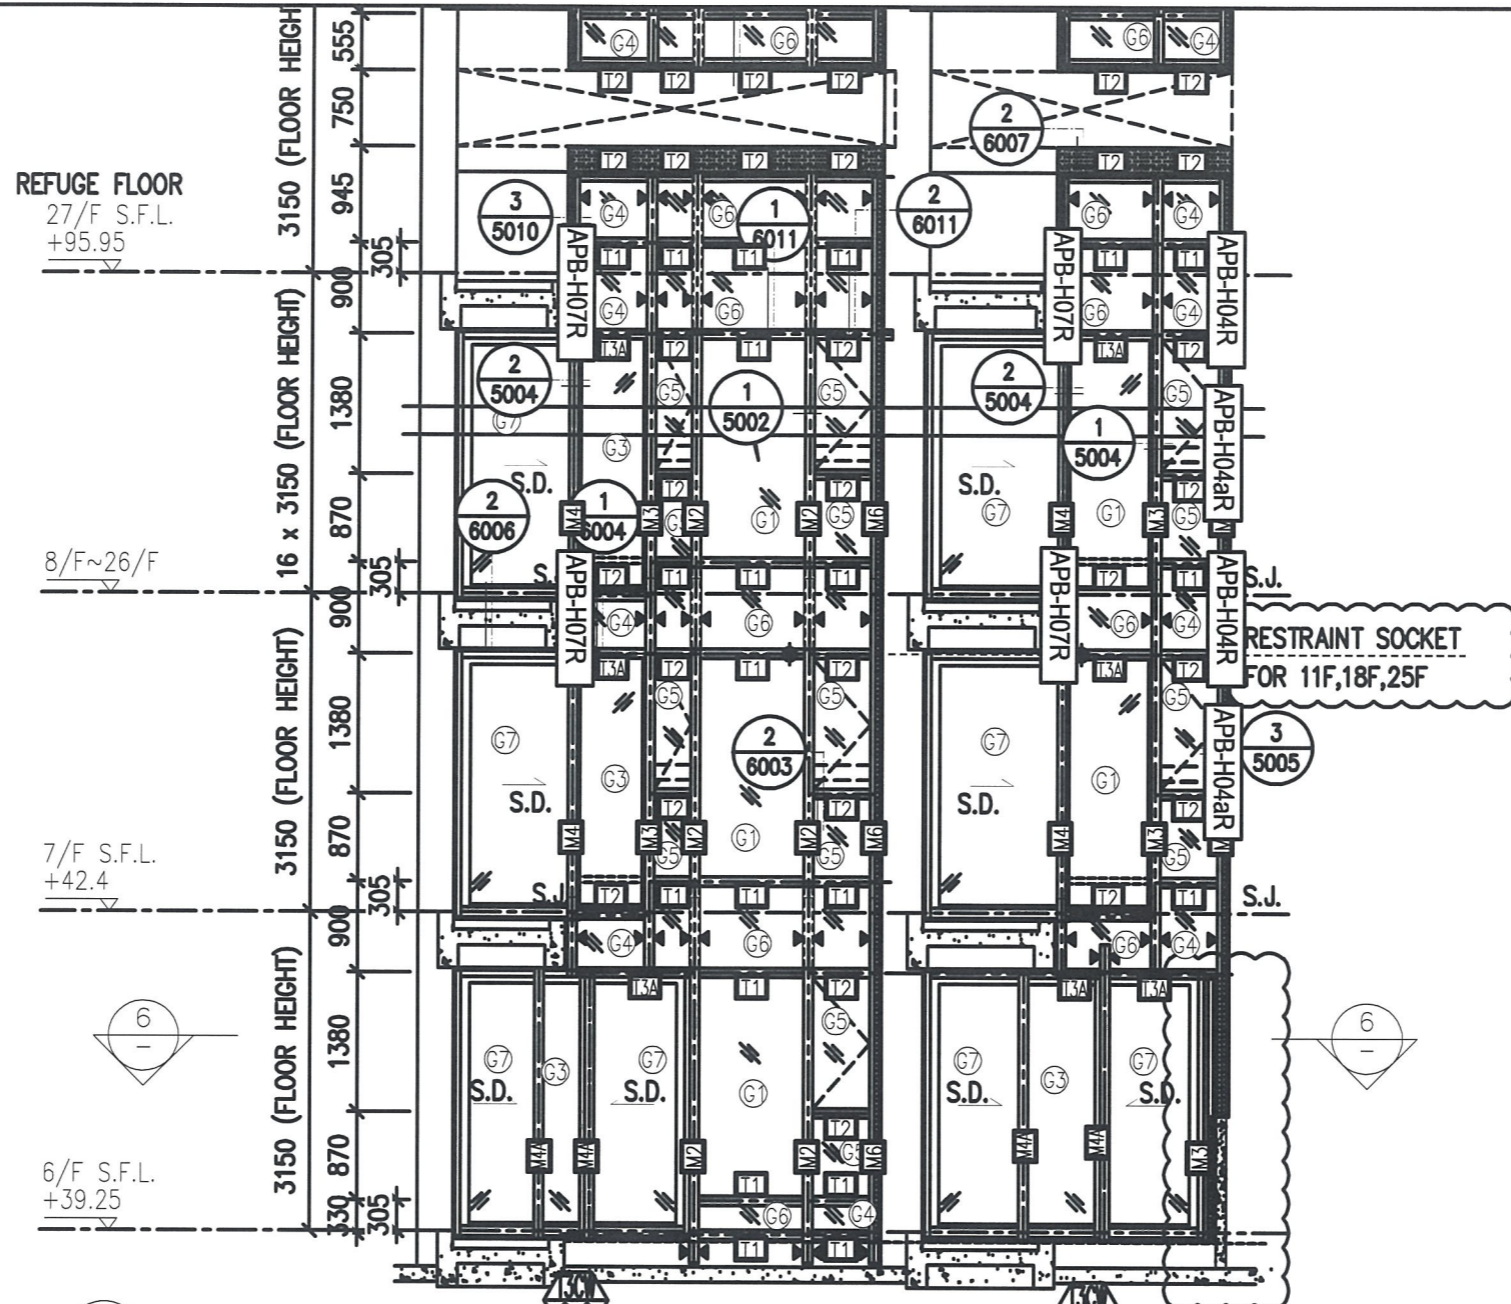


1 PART ELEVATION FOR CURTAIN WALL


2 TYPICAL SECTION FOR CURTAIN WALL

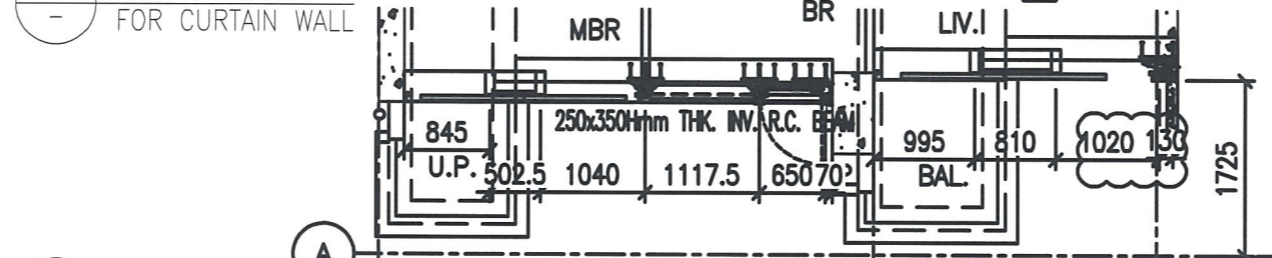

6 PART PLAN FOR CURTAIN WALL

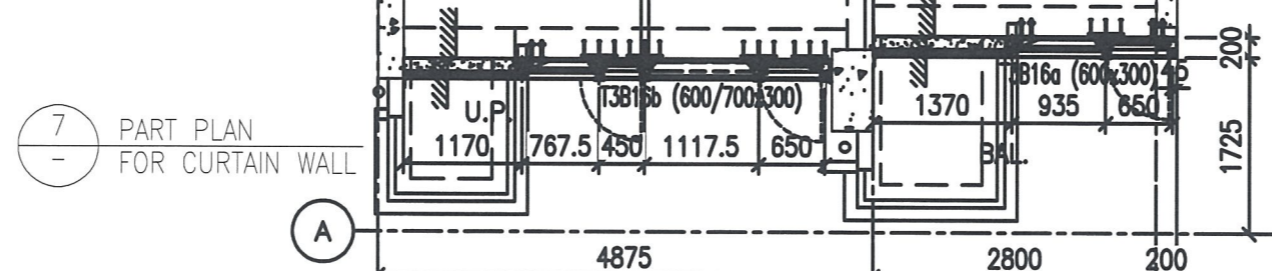


7 PART PLAN FOR CURTAIN WALL

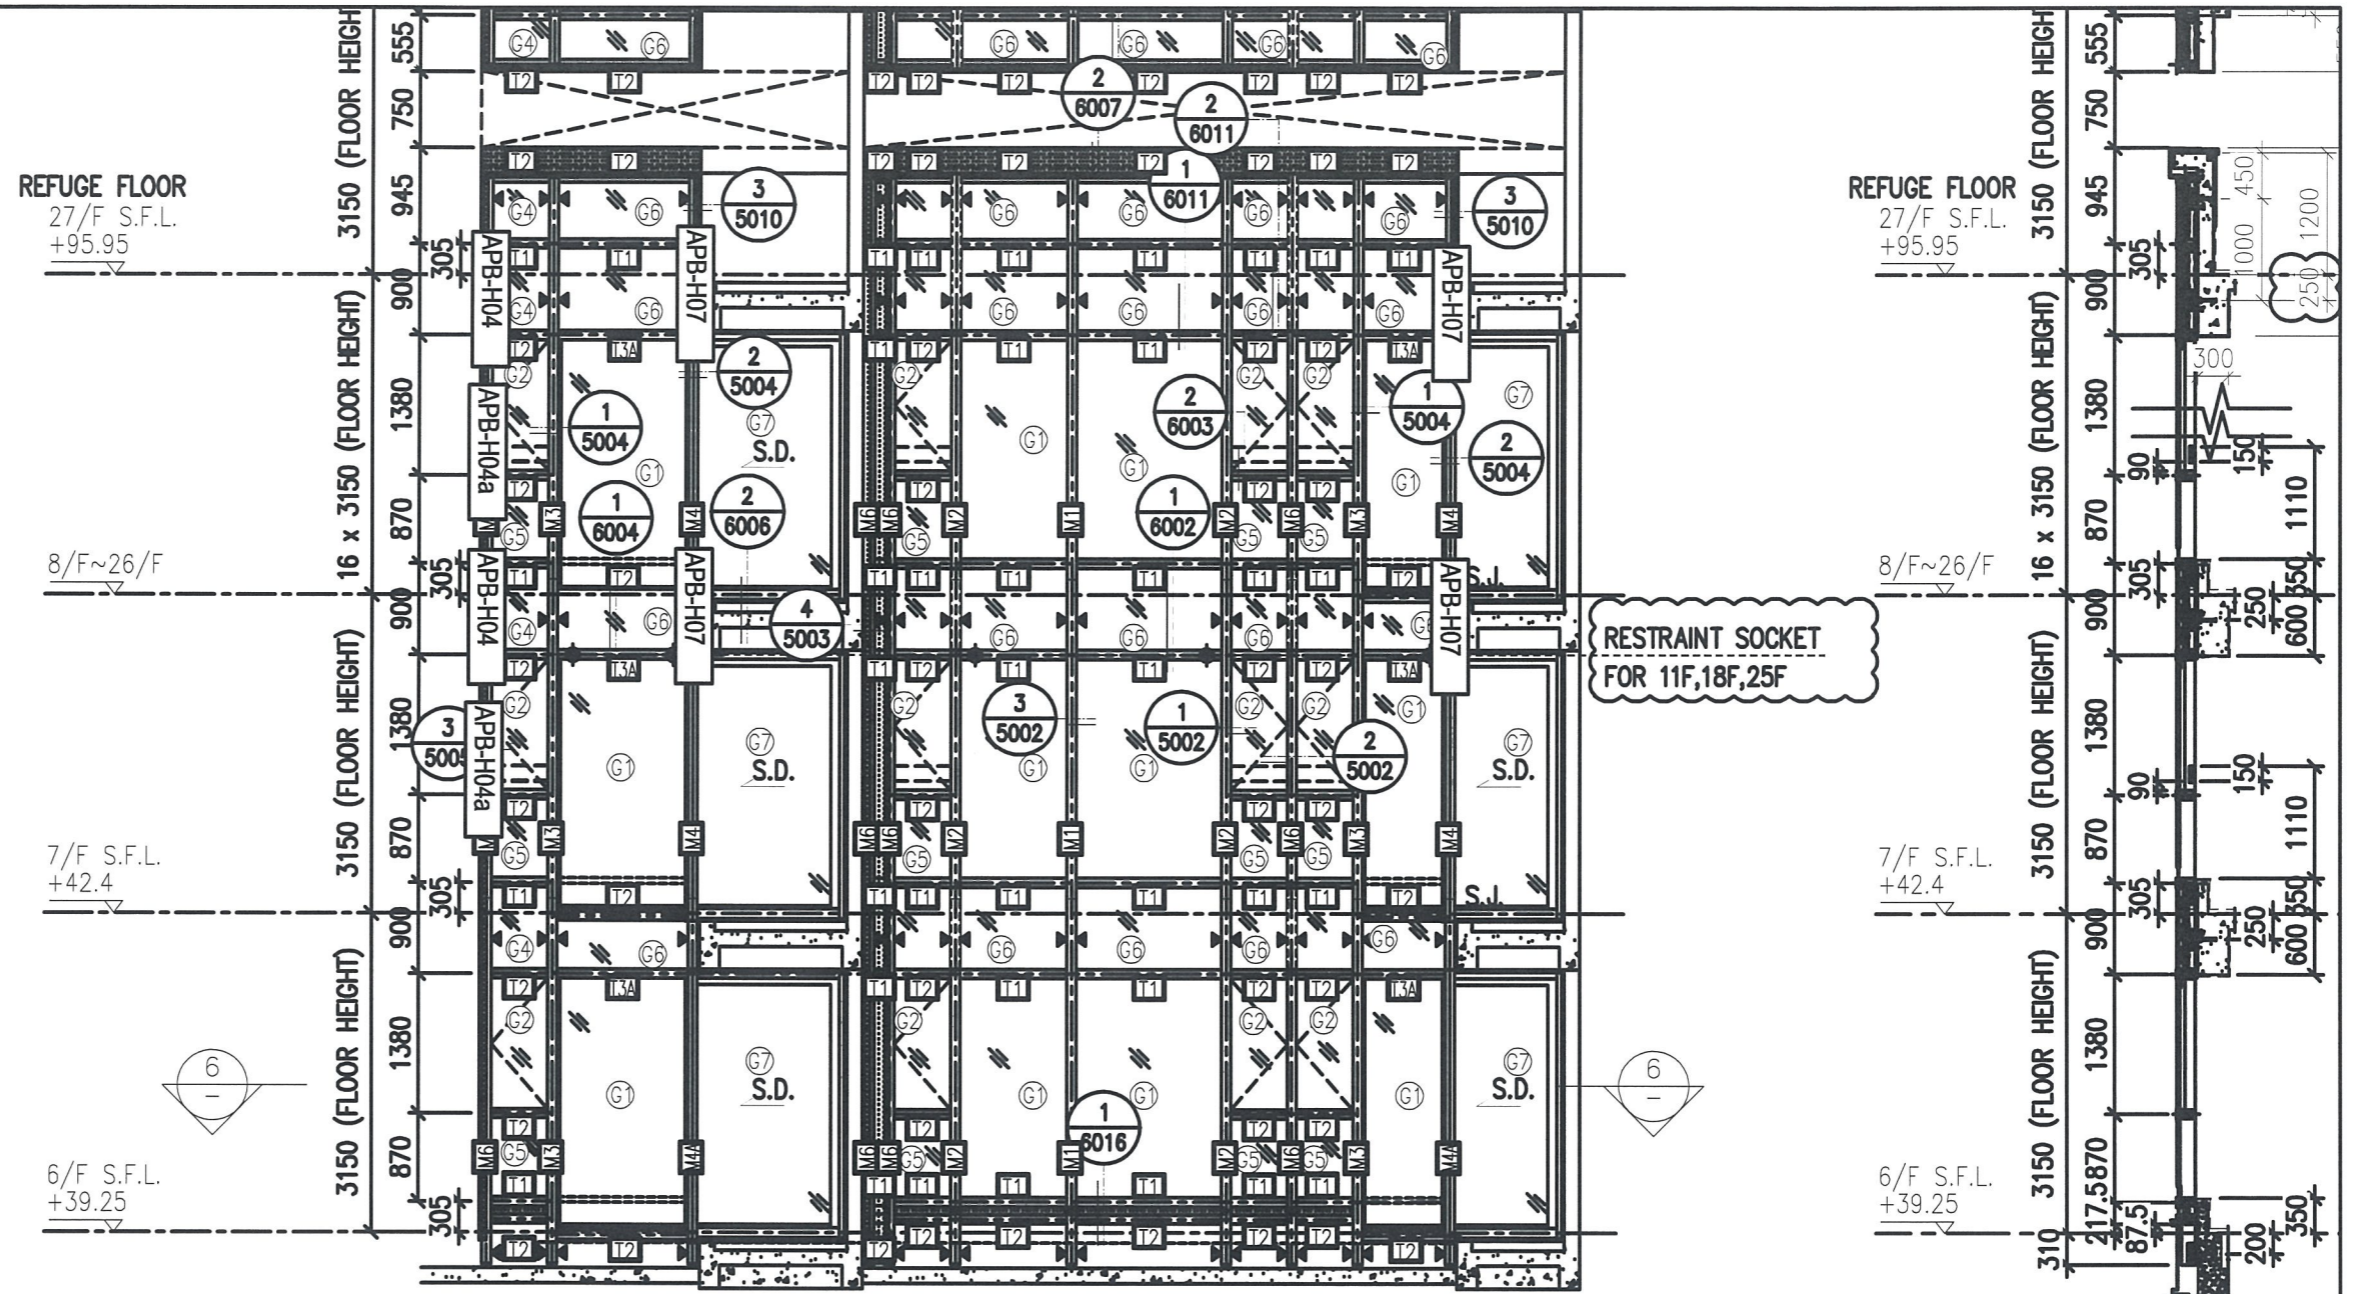

1 PART ELEVATION
- FOR CURTAIN WALL


2 TYPICAL SECTION
- FOR CURTAIN WALL

6 PART PLAN
- FOR CURTAIN WALL

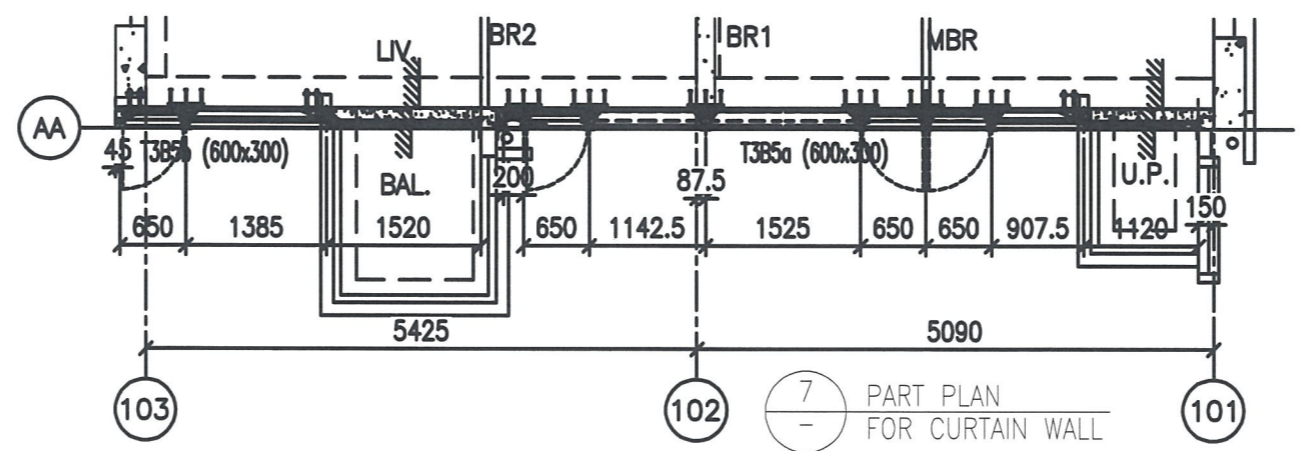


7 PART PLAN
- FOR CURTAIN WALL


圖號: 837-CW-2308

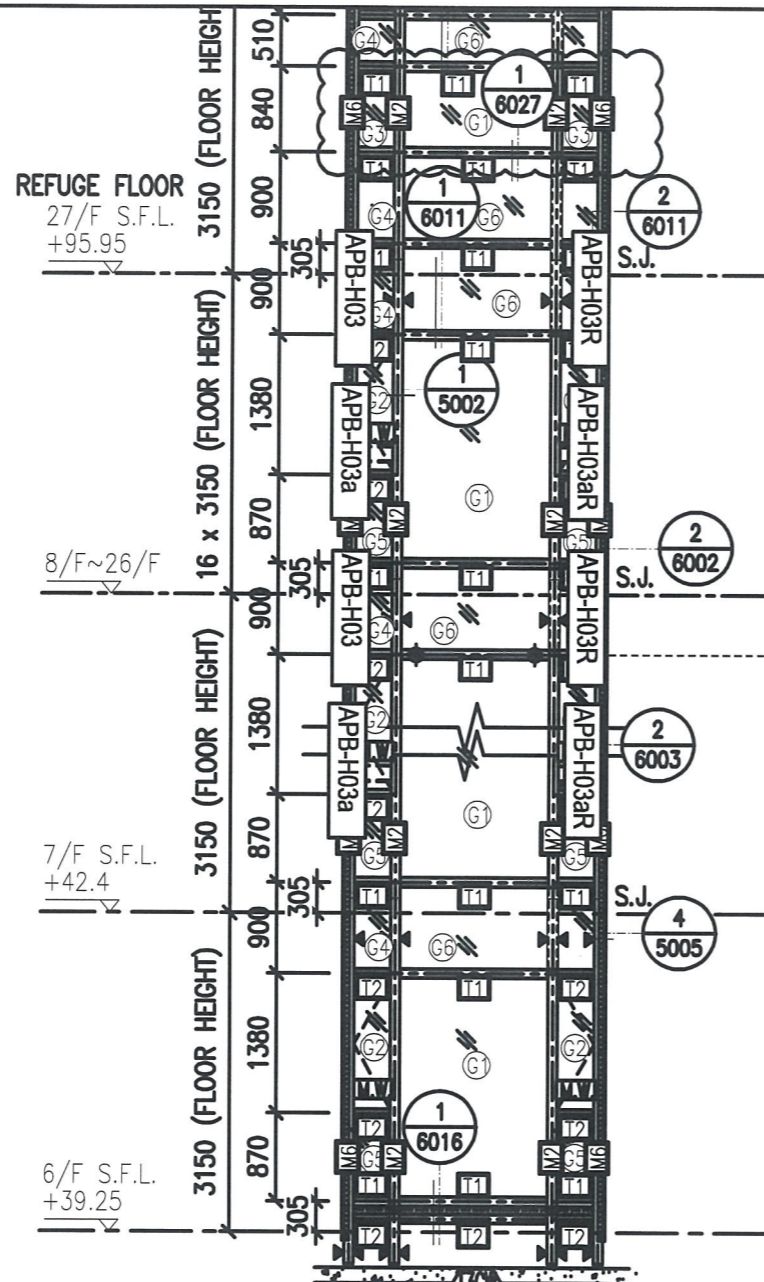


1 PART ELEVATION FOR CURTAIN WALL

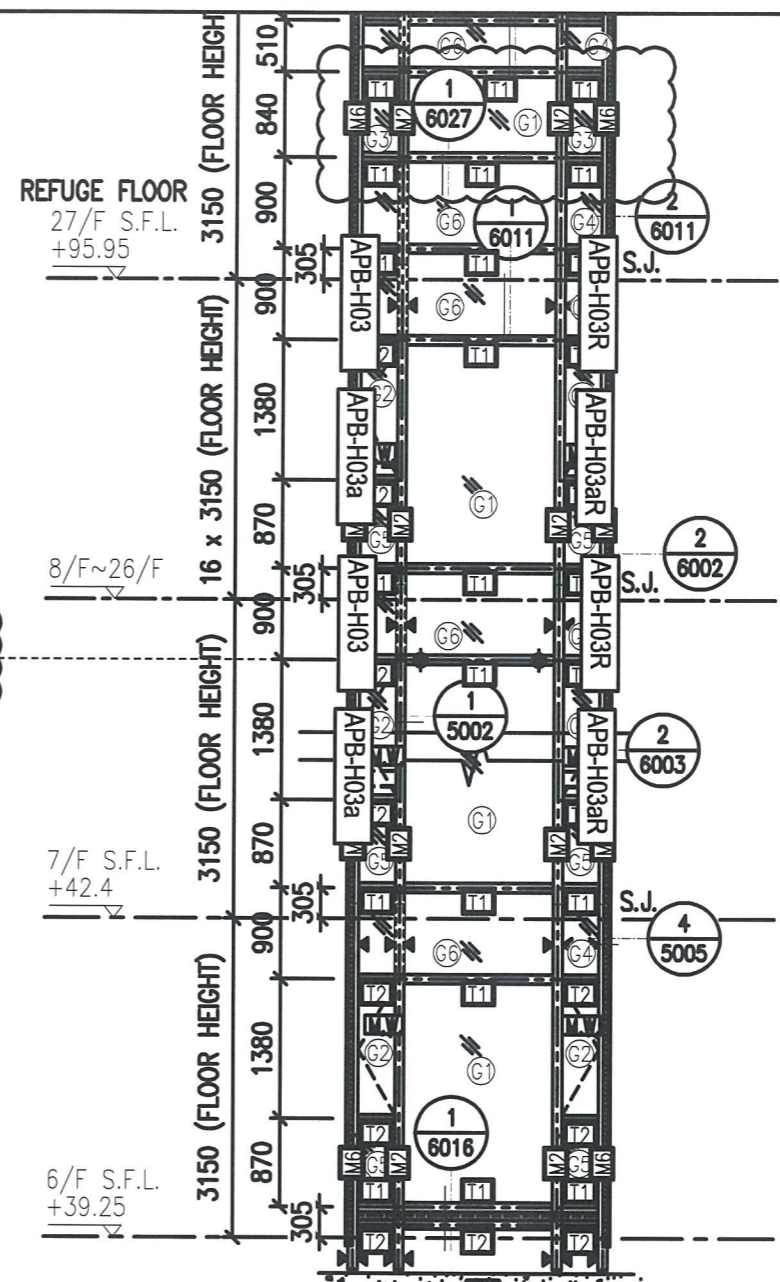


2 PART ELEVATION FOR CURTAIN WALL

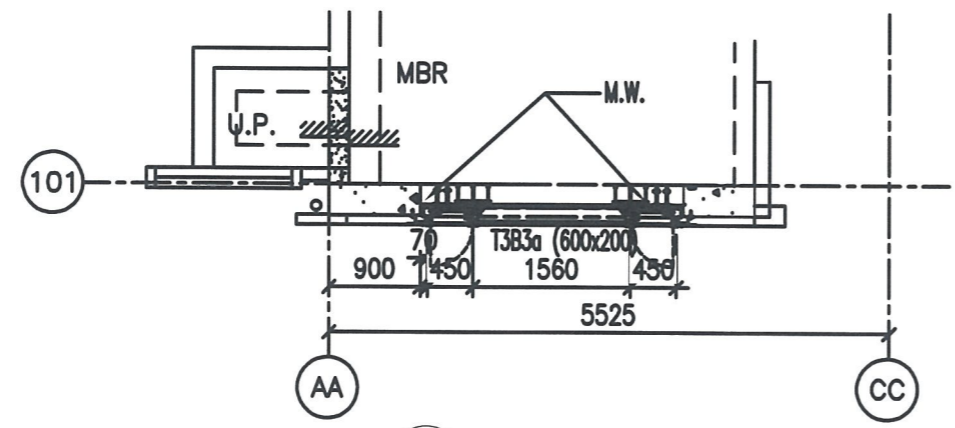

5 PART PLAN FOR CURTAIN WALL

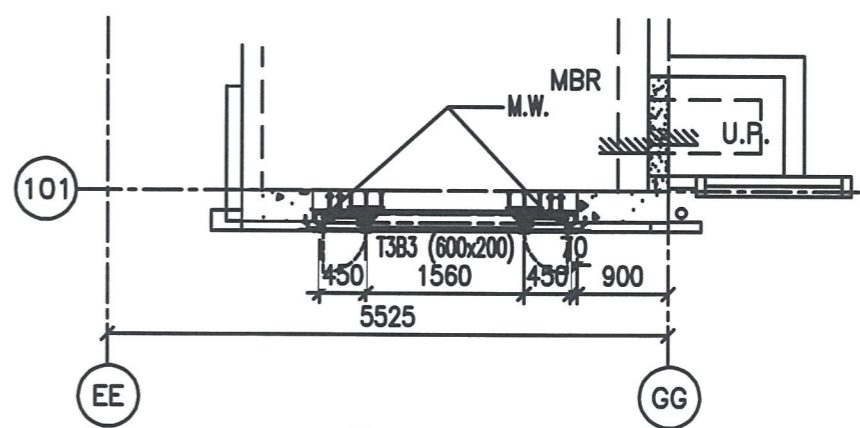


6 PART PLAN FOR CURTAIN WALL

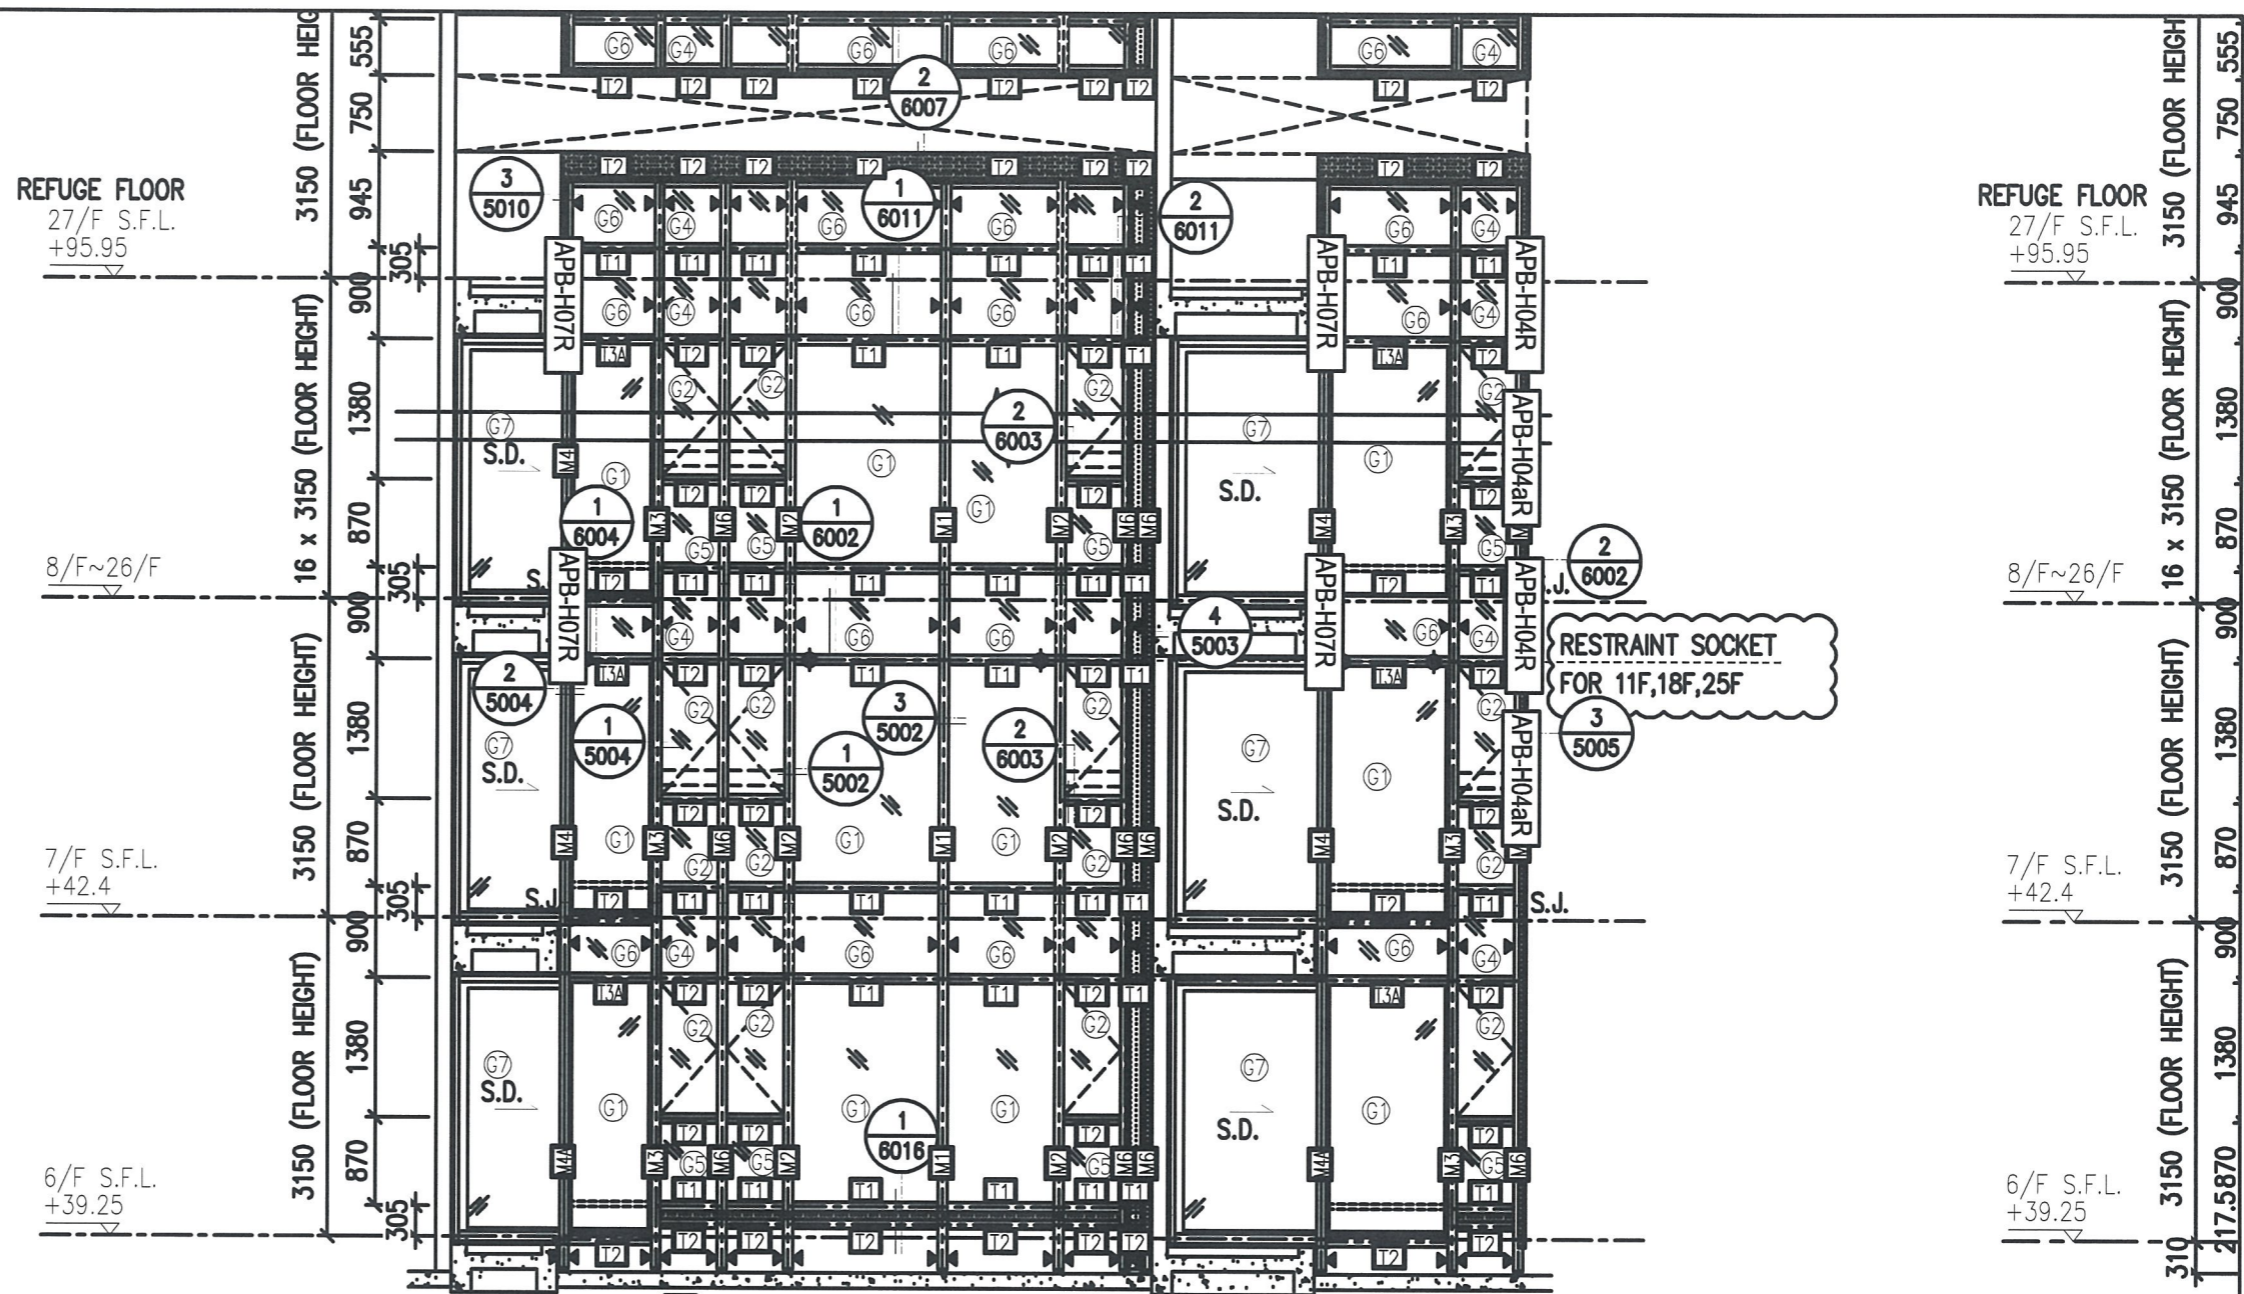


1 PART ELEVATION FOR CURTAIN WALL

2 TYPICAL SECTION FOR CURTAIN WALL

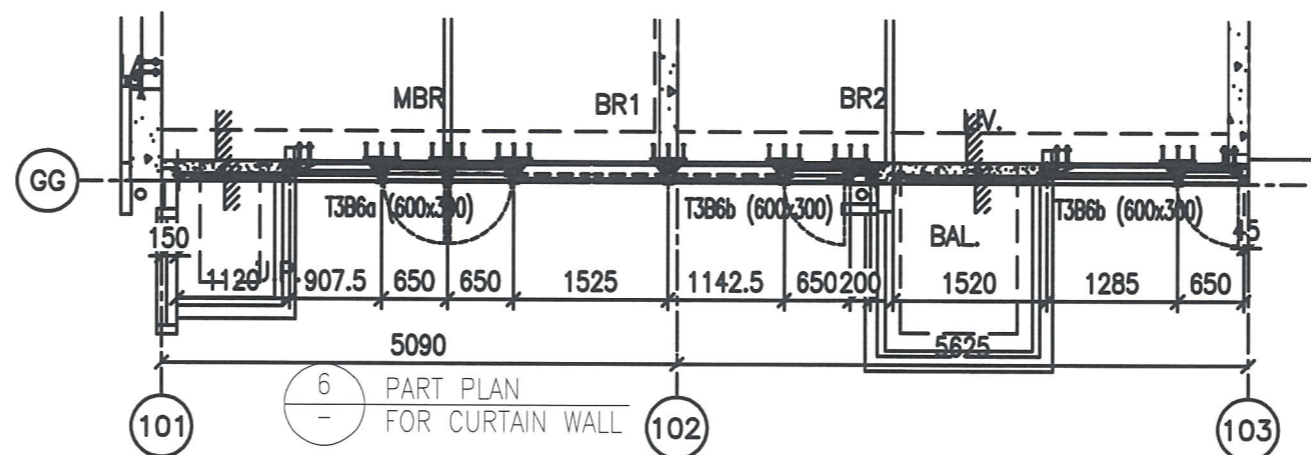

6 PART PLAN FOR CURTAIN WALL

圖號: 837-CW-2310

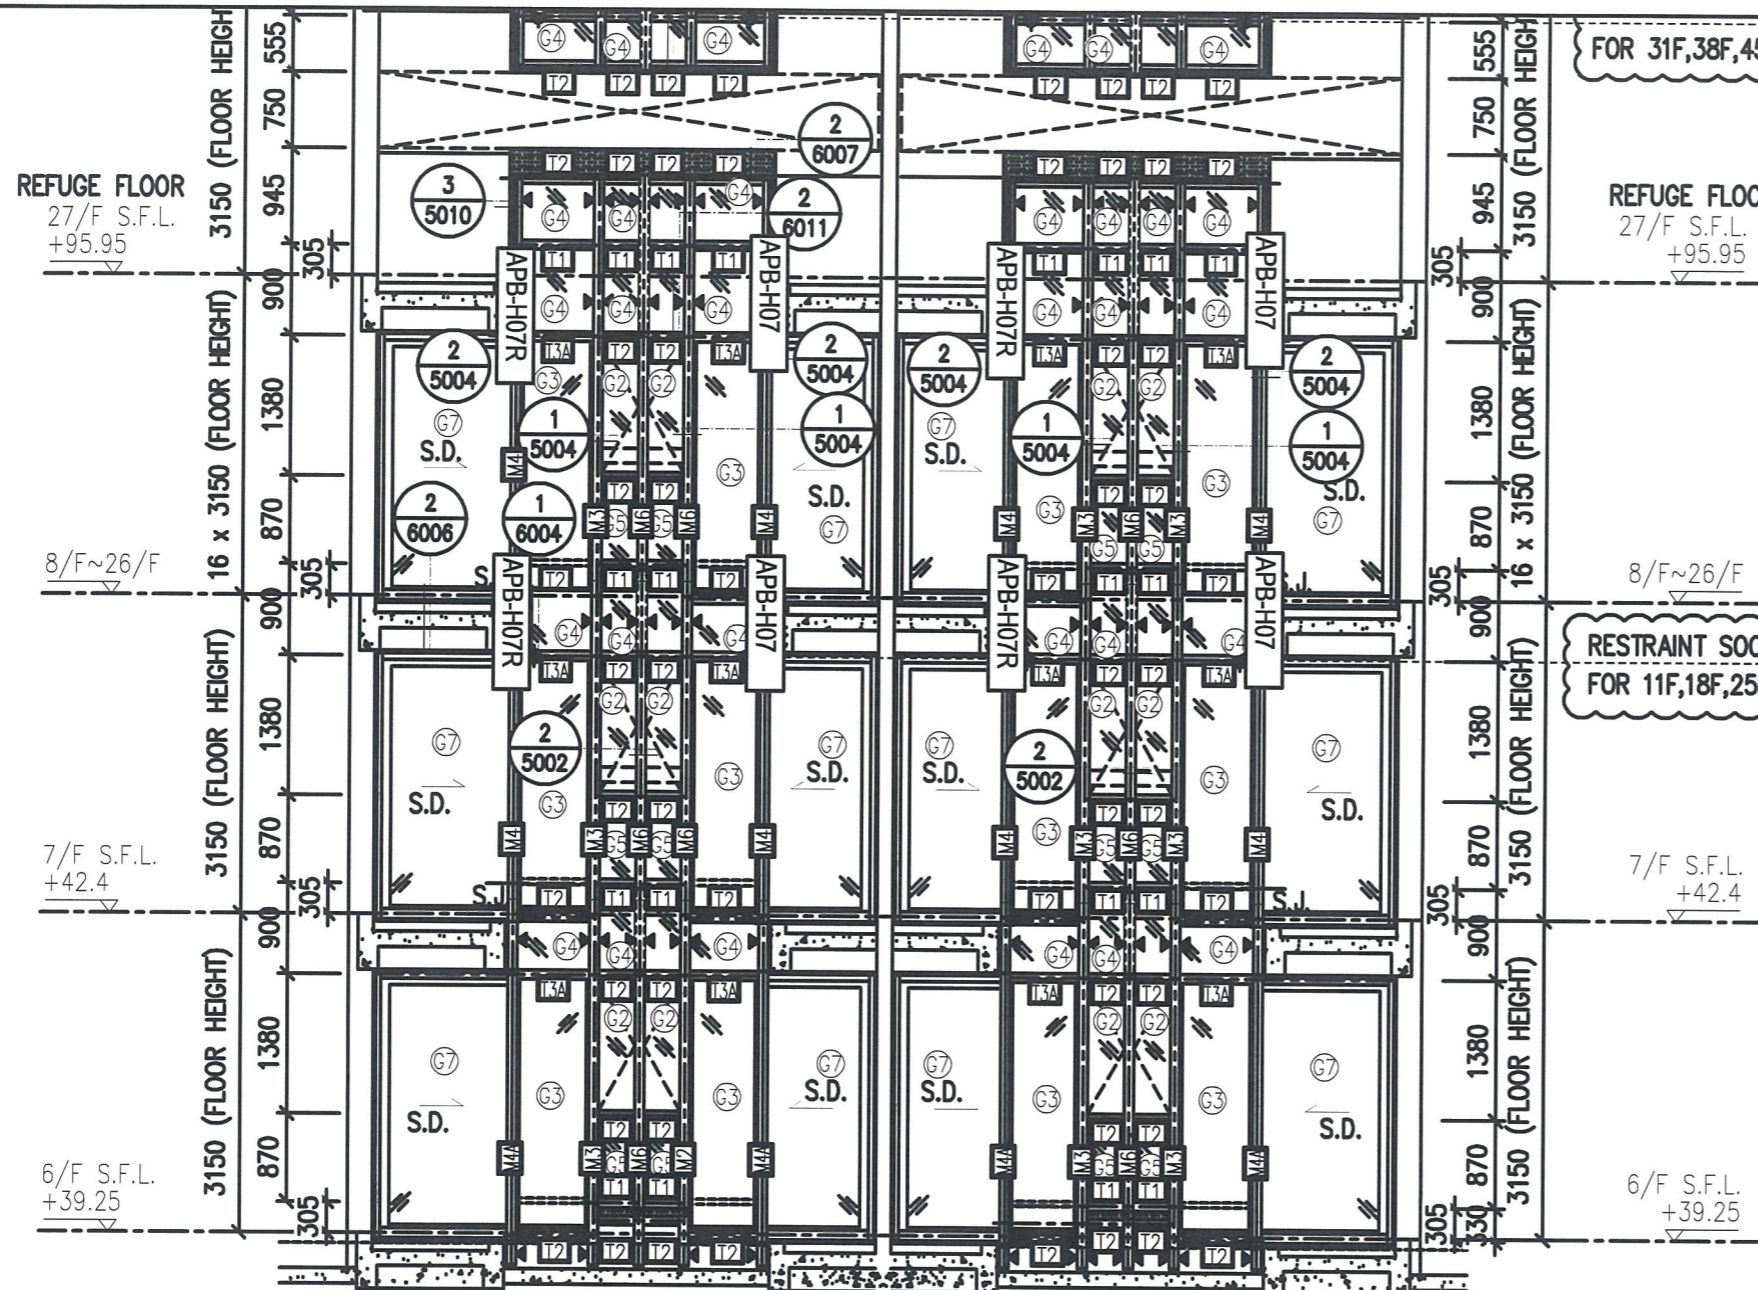

FOR 31F, 38F, 45F, 50F

REFUGE FLOOR
27/F S.F.L.
+95.95

RESTRAINT SOCKET
FOR 11F, 18F, 25F

7/F S.F.L.
+42.4

6/F S.F.L.
+39.25


REFUGE FLOOR
27/F S.F.L.
+95.95

8/F~26/F

7/F S.F.L.
+42.4

6/F S.F.L.
+39.25

1 PART ELEVATION
FOR CURTAIN WALL

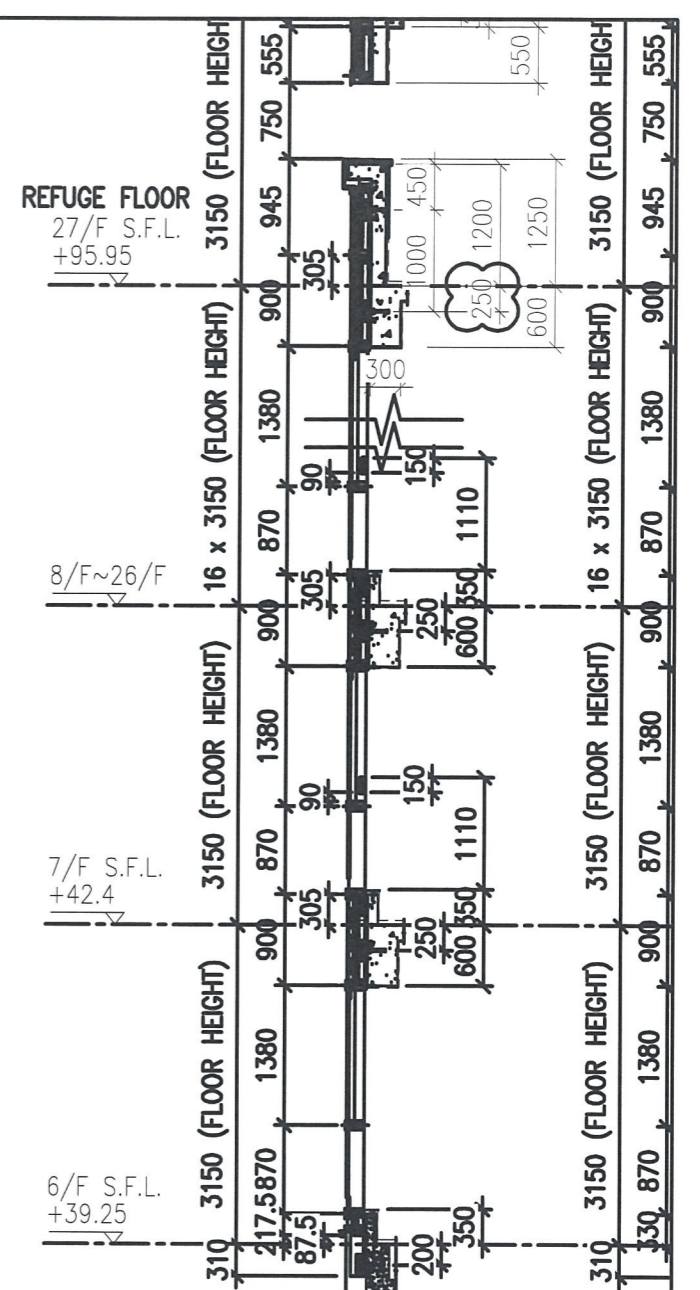

REFUGE FLOOR
27/F S.F.L.
+95.95


8/F~26/F

7/F S.F.L.
+42.4



6/F S.F.L.
+39.25

2 TYPICAL SECTION
FOR CURTAIN WALL

3 TYPICAL SECTION
FOR CURTAIN WALL

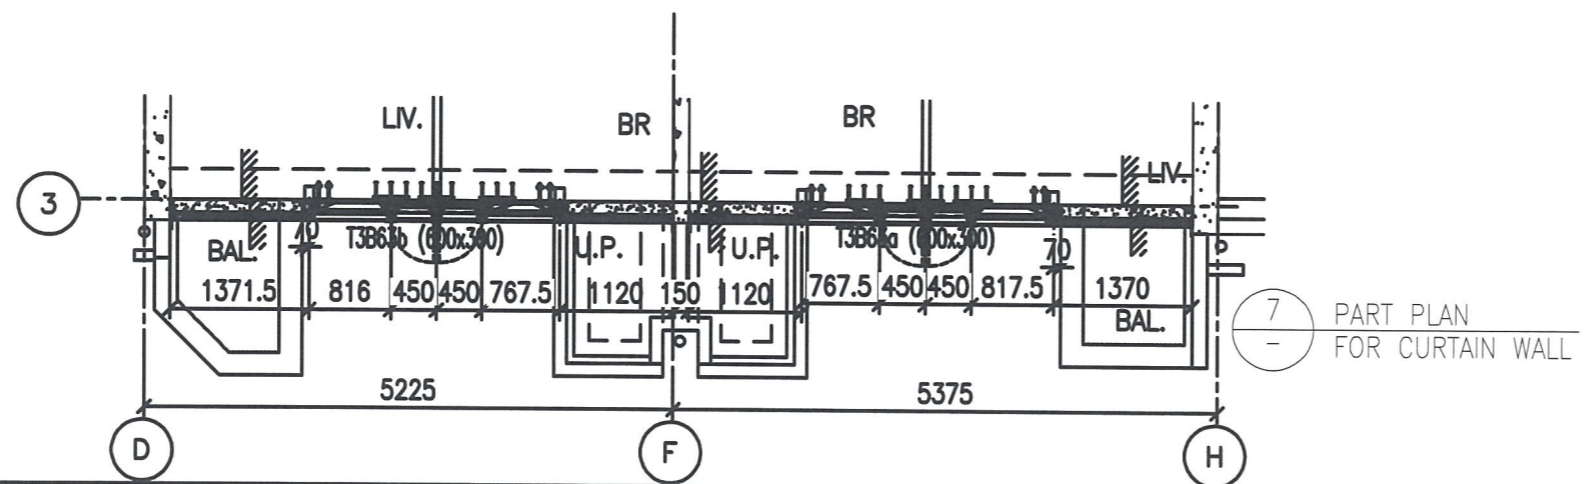


7 PART PLAN
FOR CURTAIN WALL

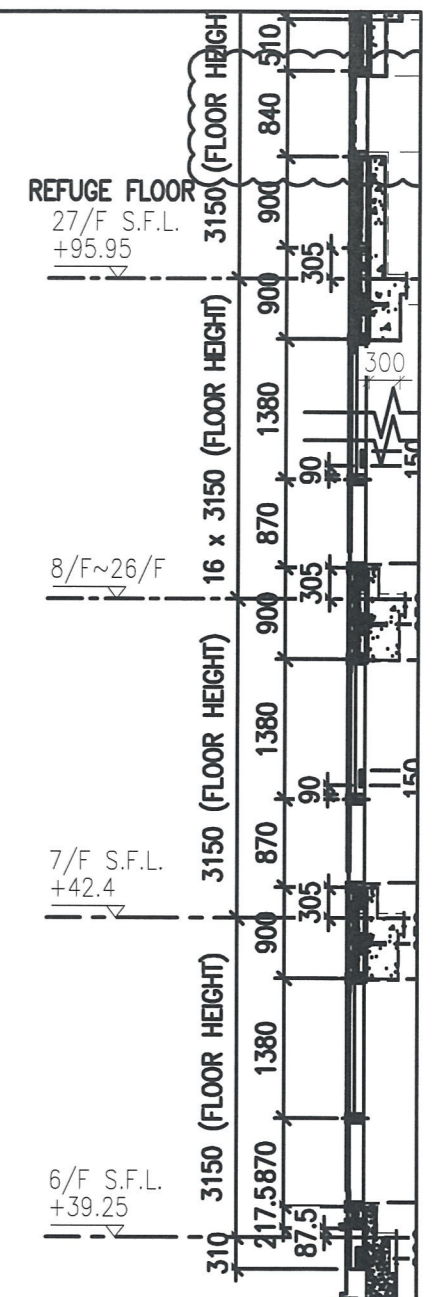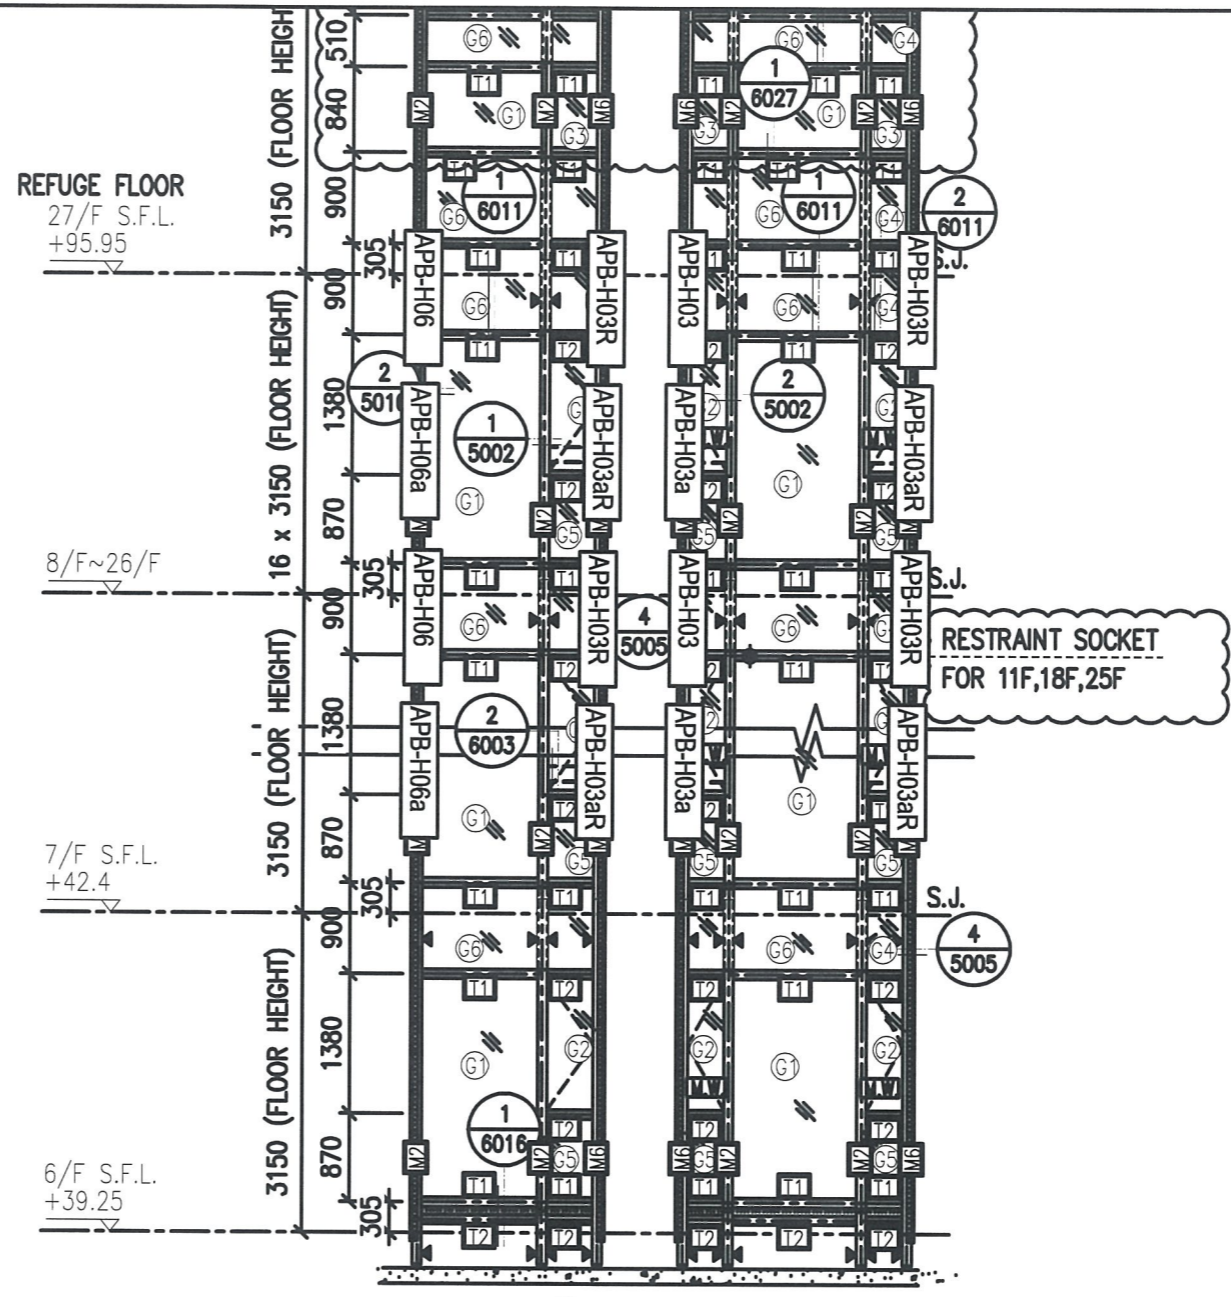




1 PART ELEVATION FOR CURTAIN WALL

2 TYPICAL SECTION FOR CURTAIN WALL

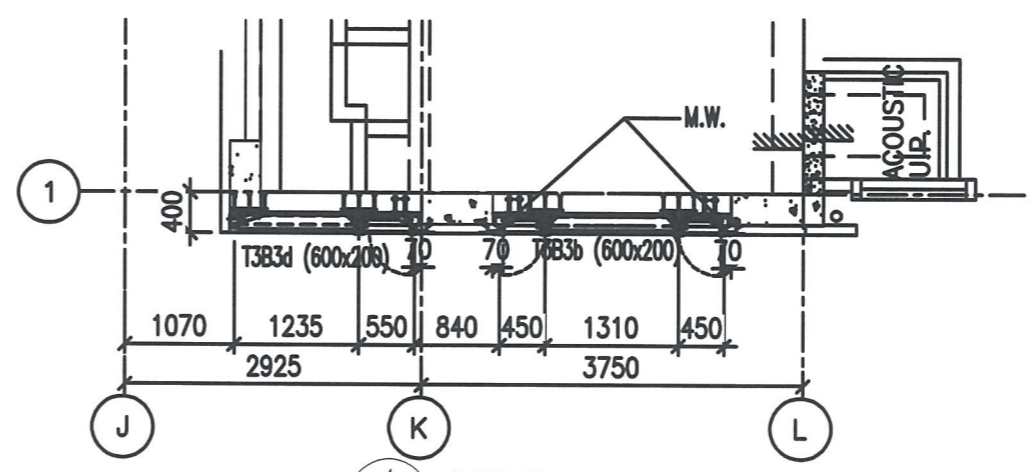


4 PART PLAN FOR CURTAIN WALL

圖號: 837-CW-2312

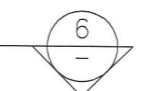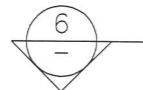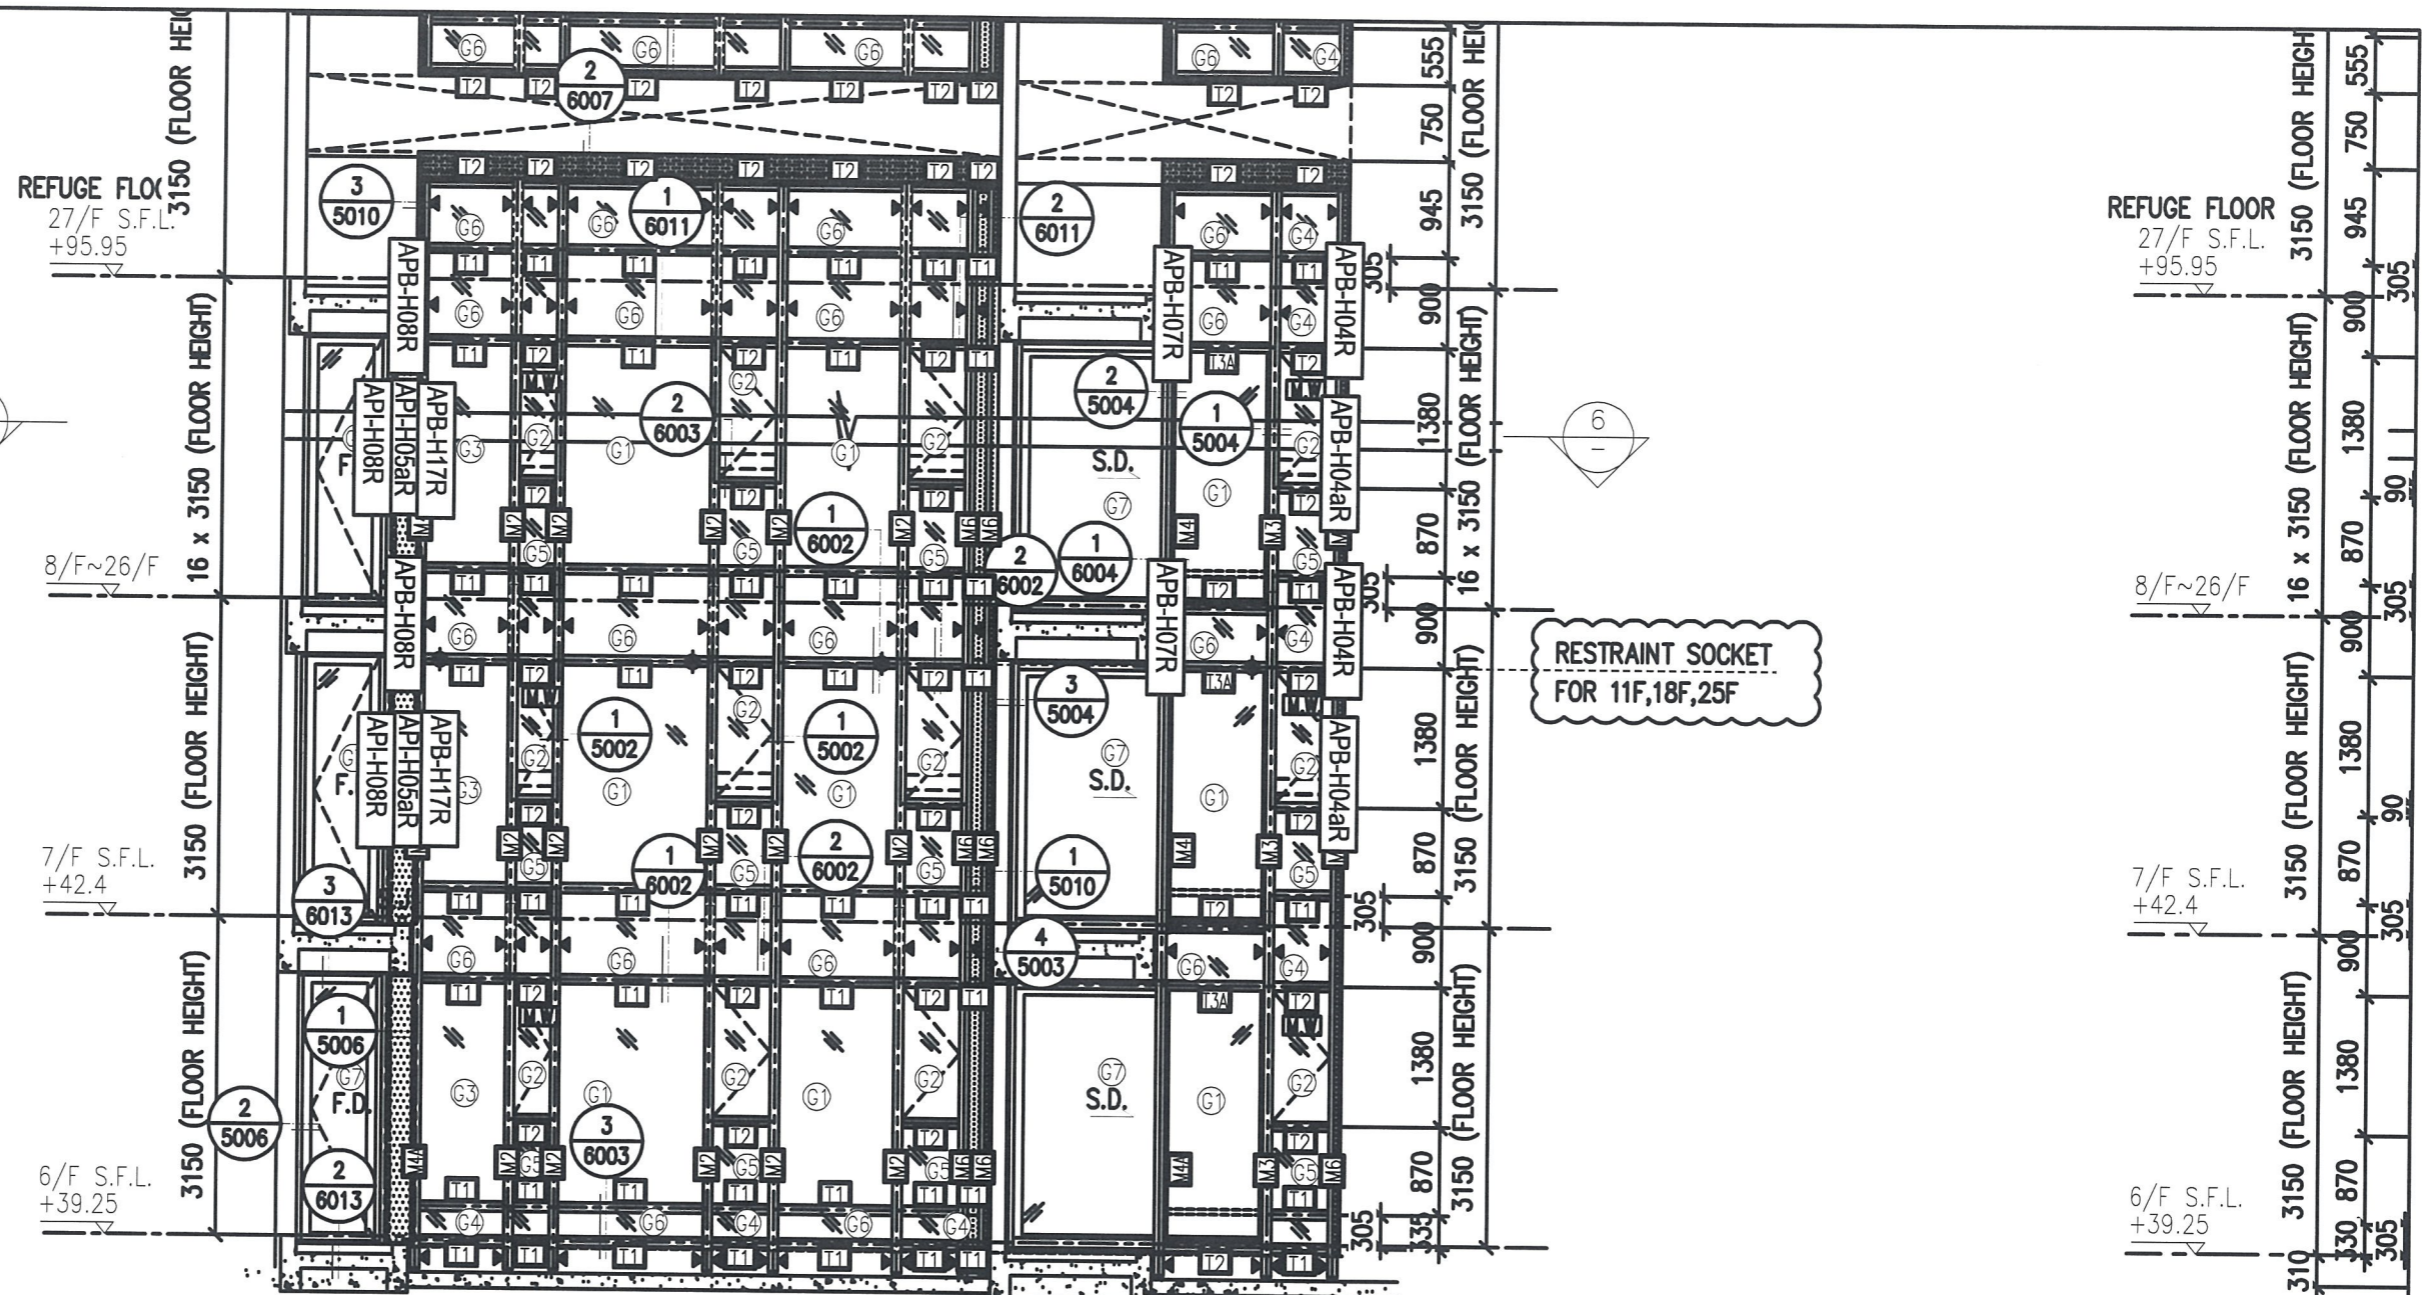


1
- PART ELEVATION FOR CURTAIN WALL

2
- TYPICAL SECTION FOR CURTAIN

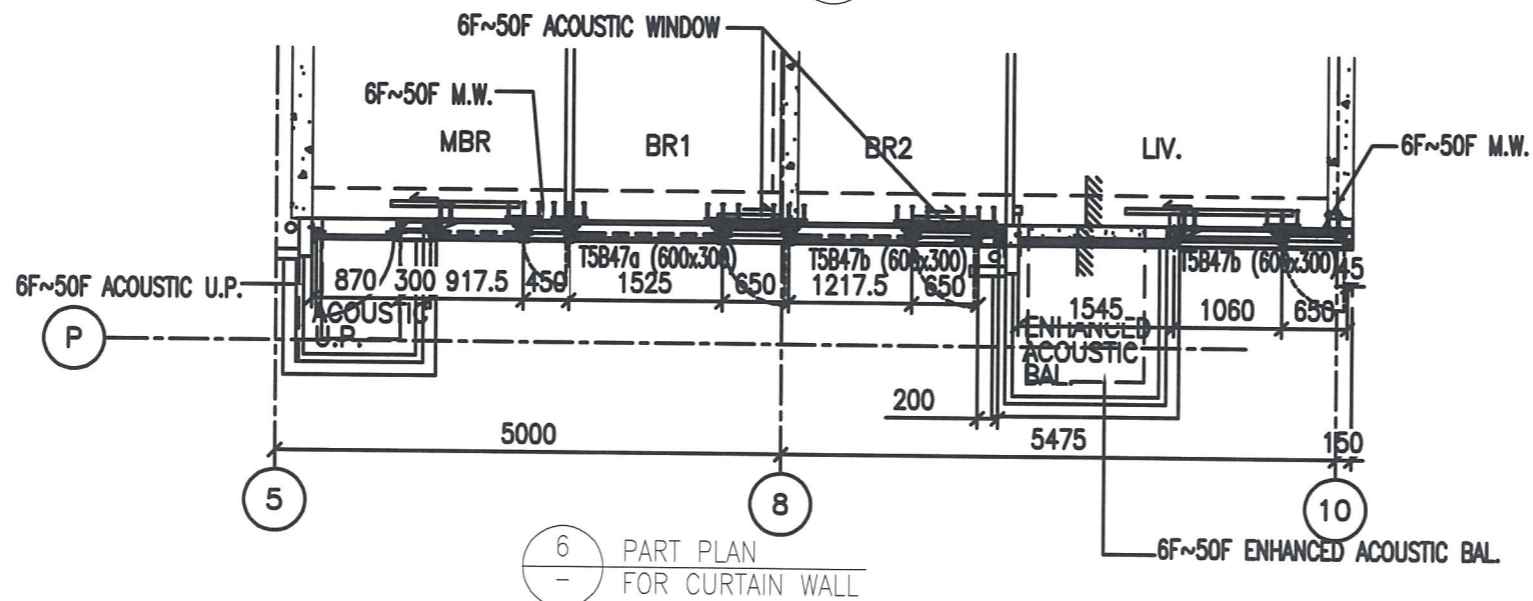

6
- PART PLAN FOR CURTAIN WALL

圖號: 837-CW-2502

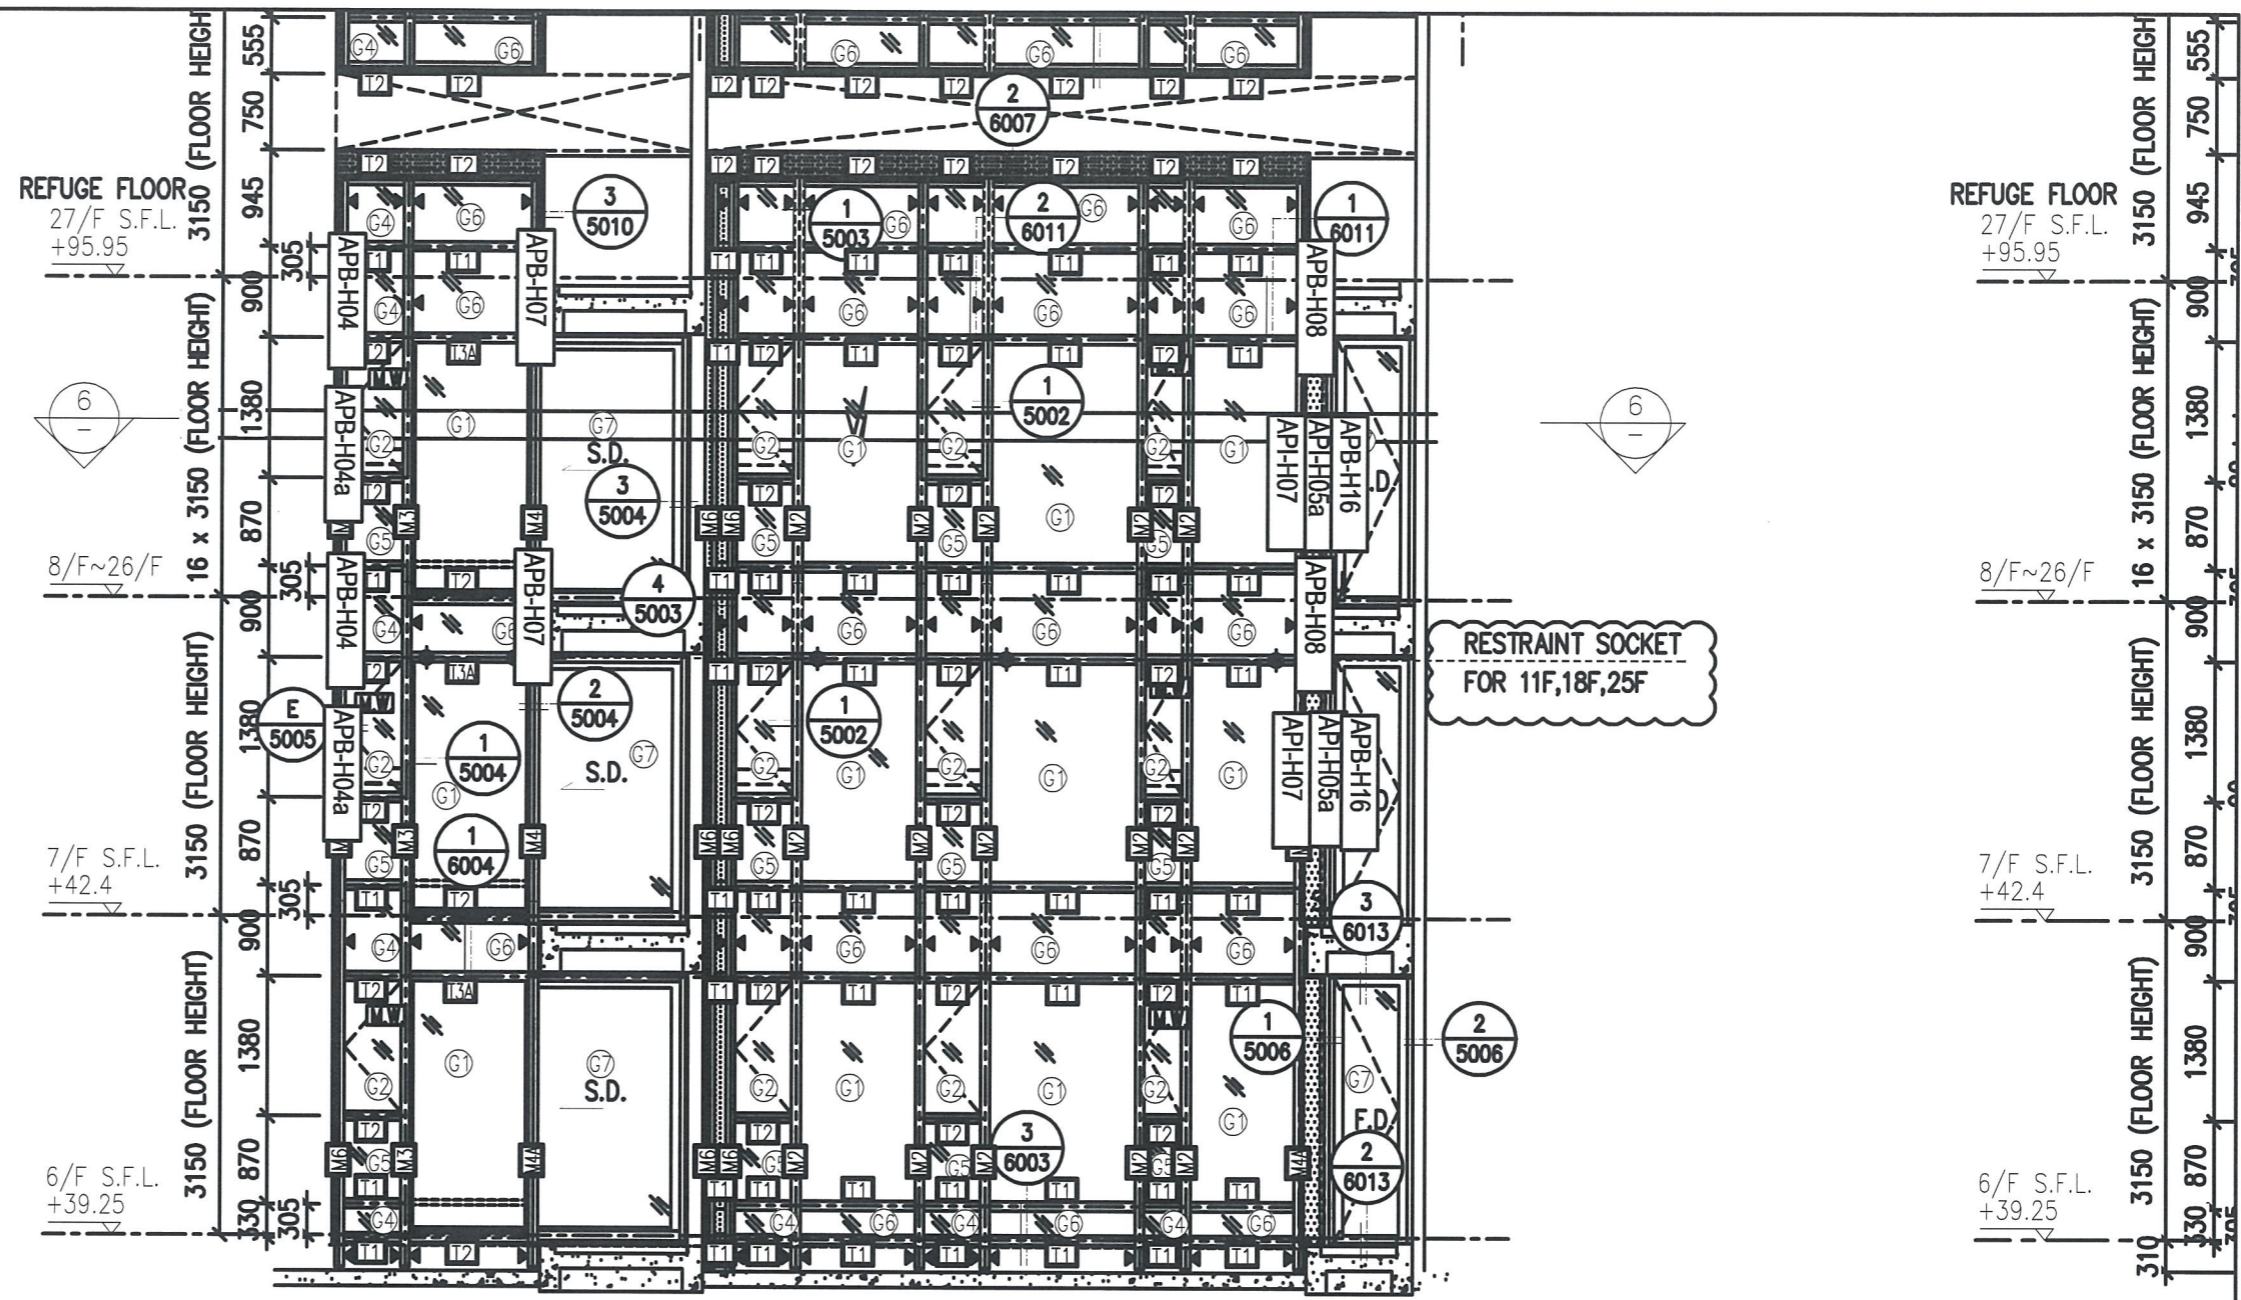


1 PART ELEVATION FOR CURTAIN WALL


2 TYPICAL SECTION FOR CURTAIN WALL

6 PART PLAN FOR CURTAIN WALL


圖號: 837-CW-2503

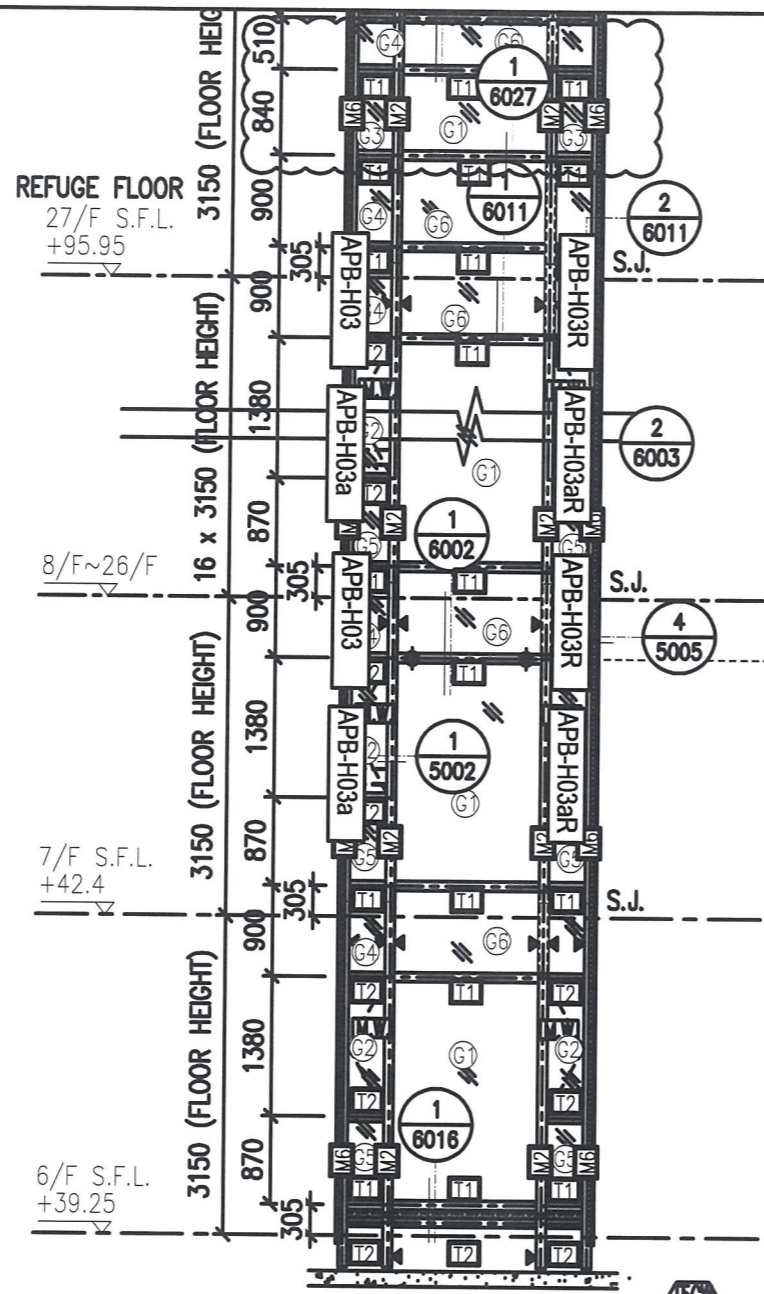


1 - PART ELEVATION FOR CURTAIN WALL

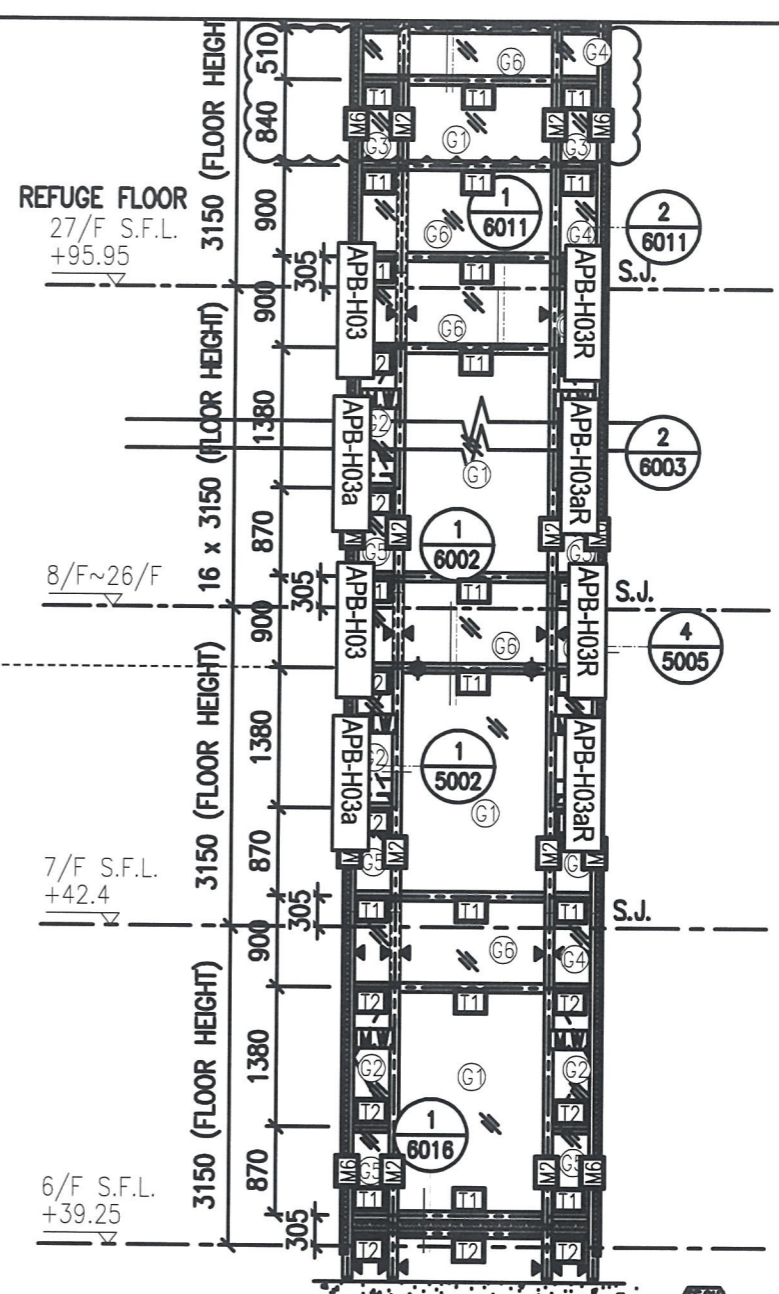



2 - PART ELEVATION FOR CURTAIN WALL

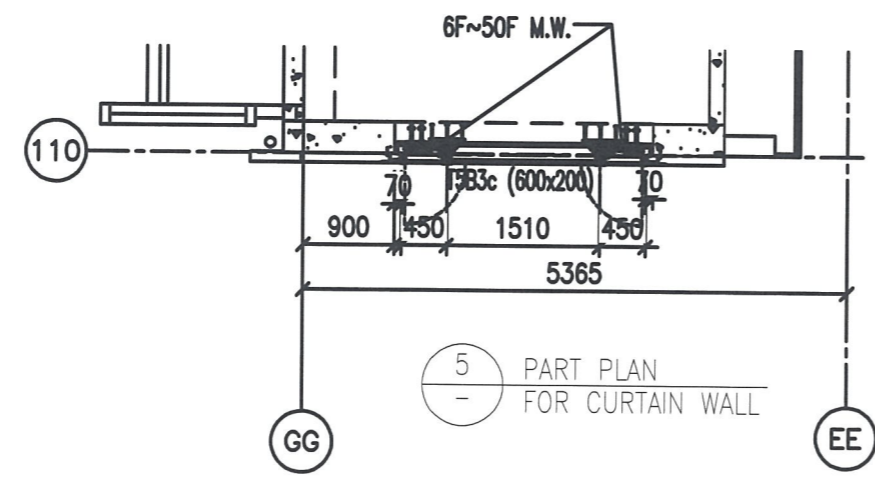

5 - PART PLAN FOR CURTAIN WALL

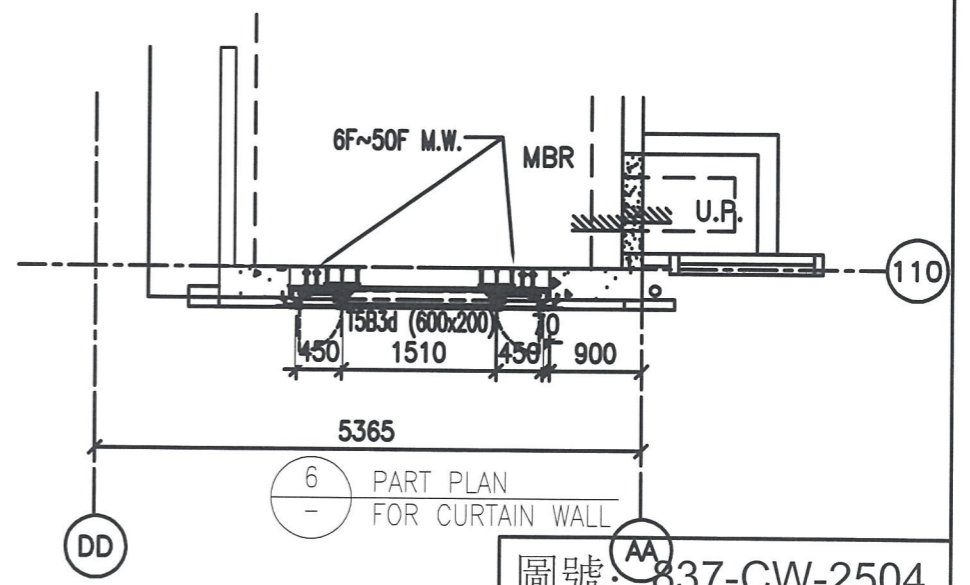


6 - PART PLAN FOR CURTAIN WALL

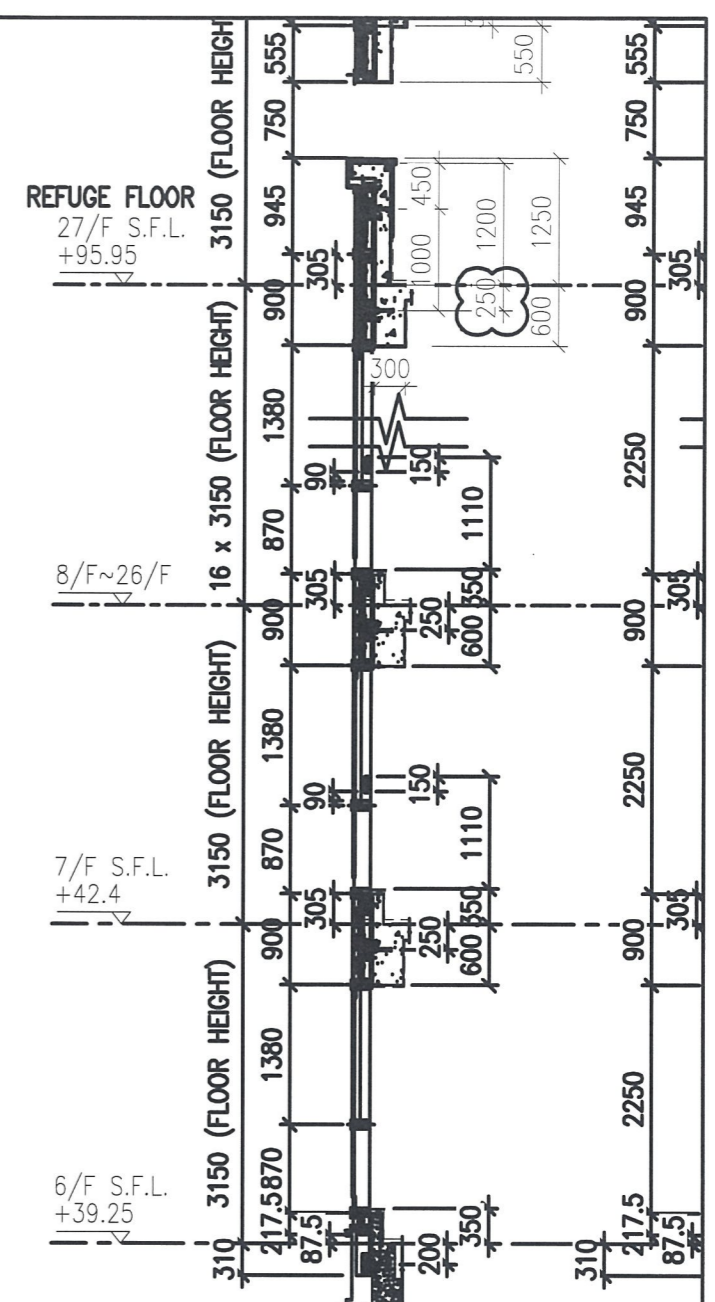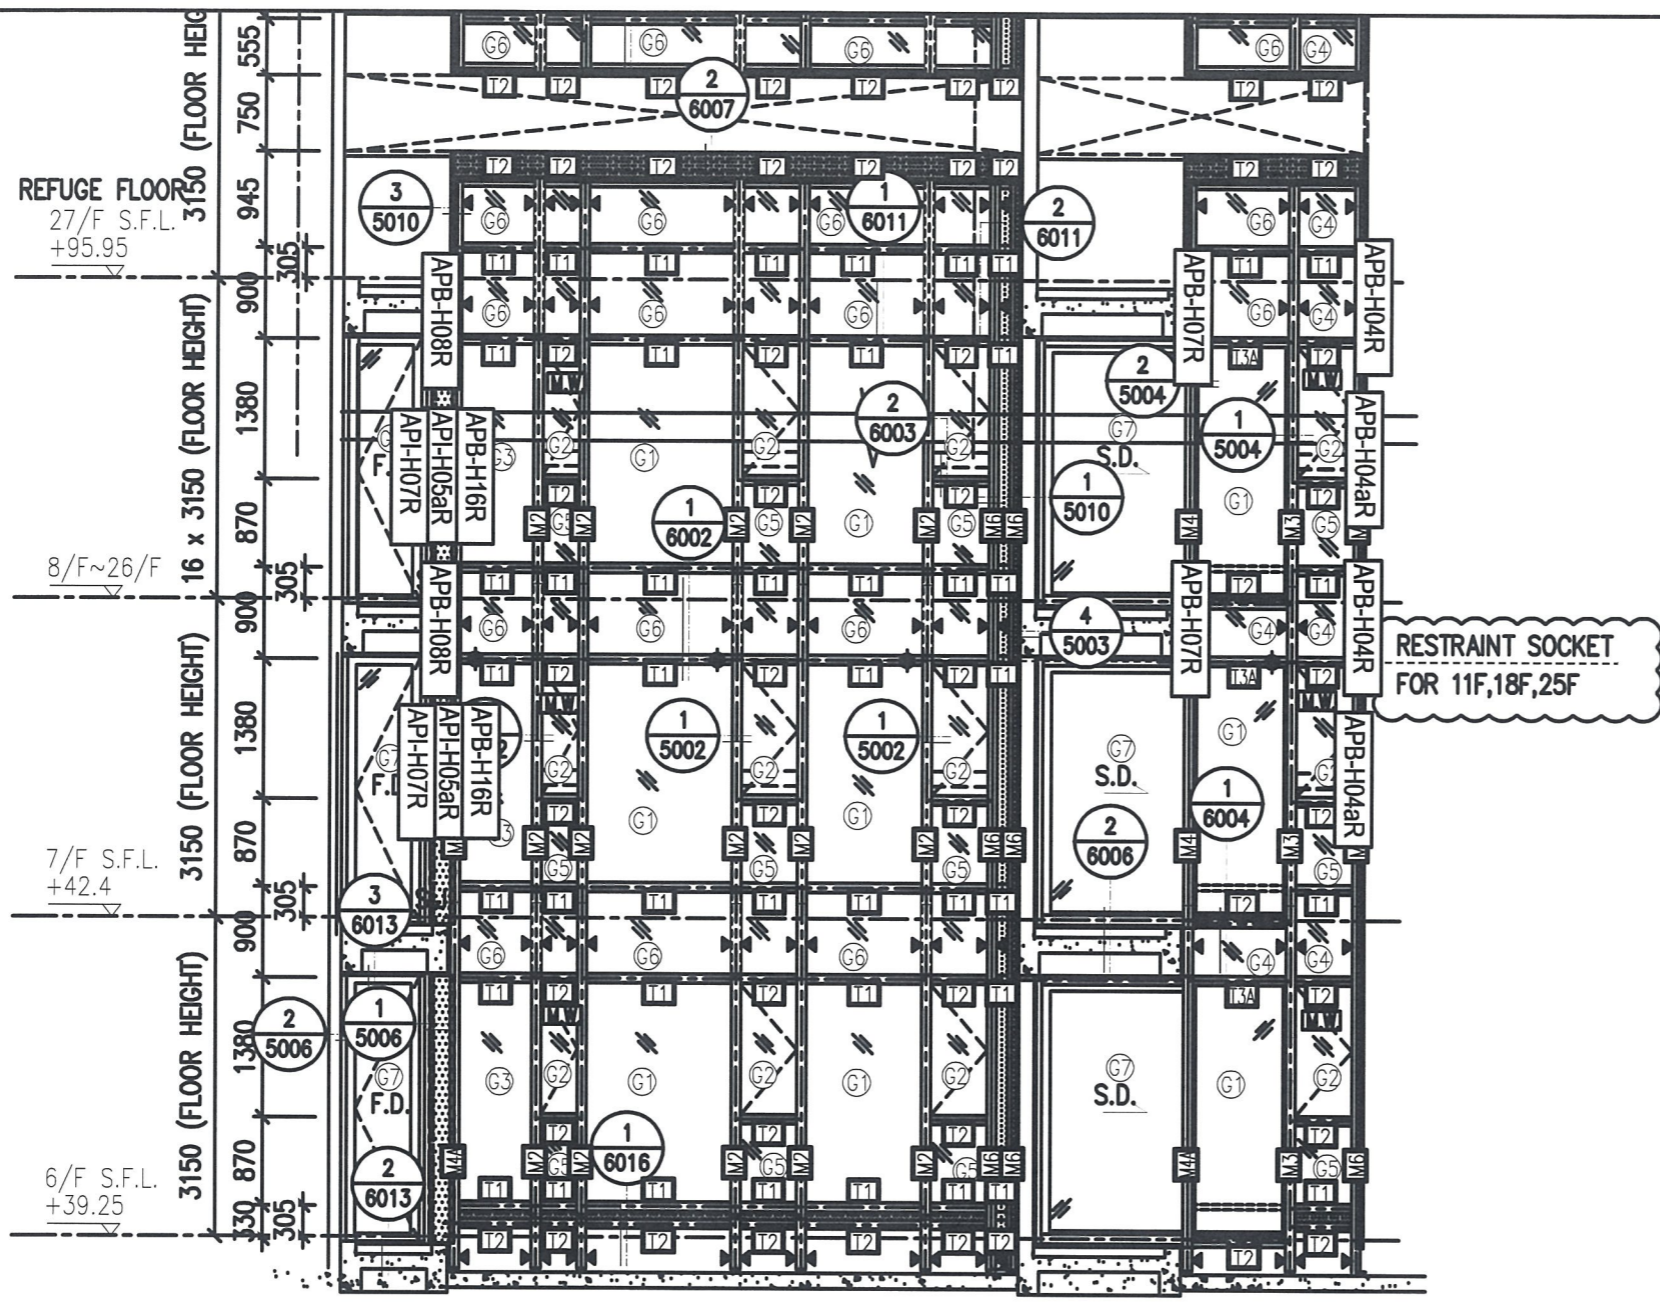


1 - PART ELEVATION FOR CURTAIN WALL

2 - TYPICAL SECTION FOR CURTAIN WALL

3 - TYPICAL SECTION FOR CURTAIN WALL

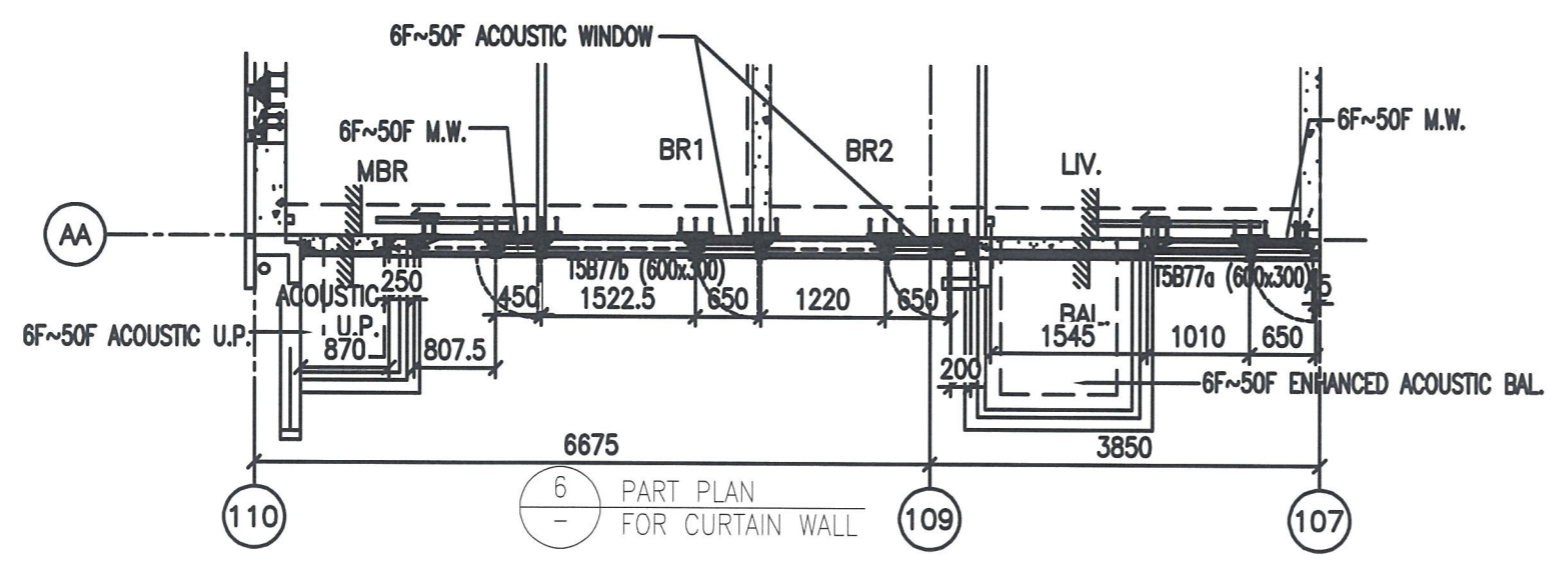


6 - PART PLAN FOR CURTAIN WALL

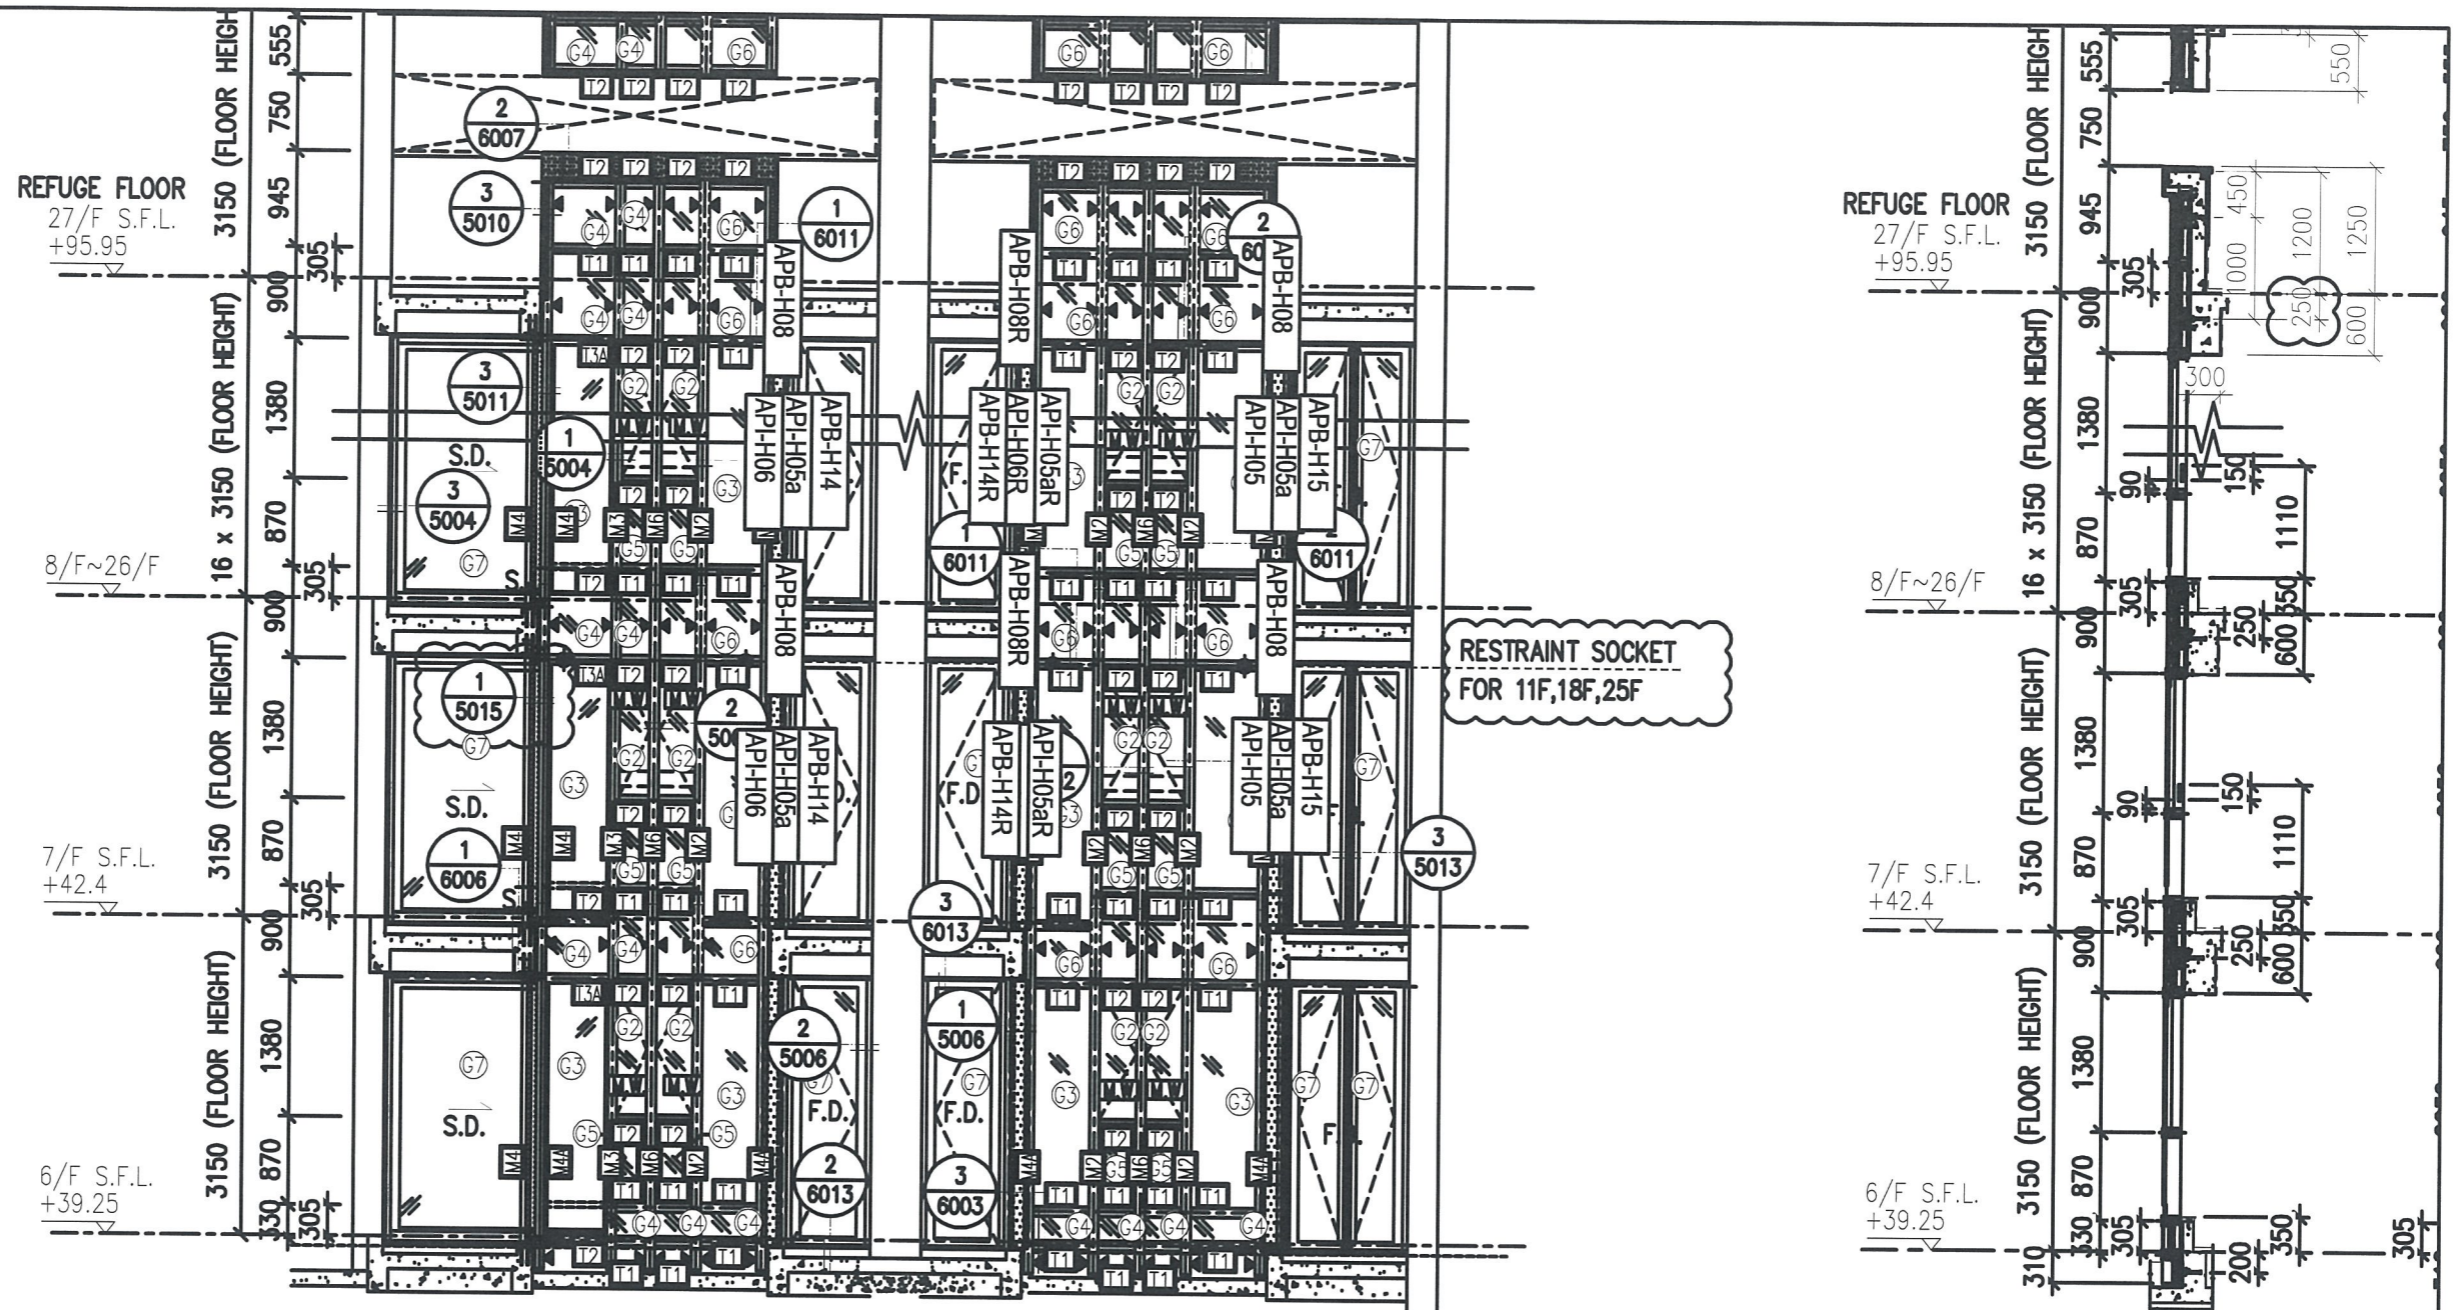


1 PART ELEVATION FOR CURTAIN WALL


2 TYPICAL SECTION FOR CURTAIN WALL

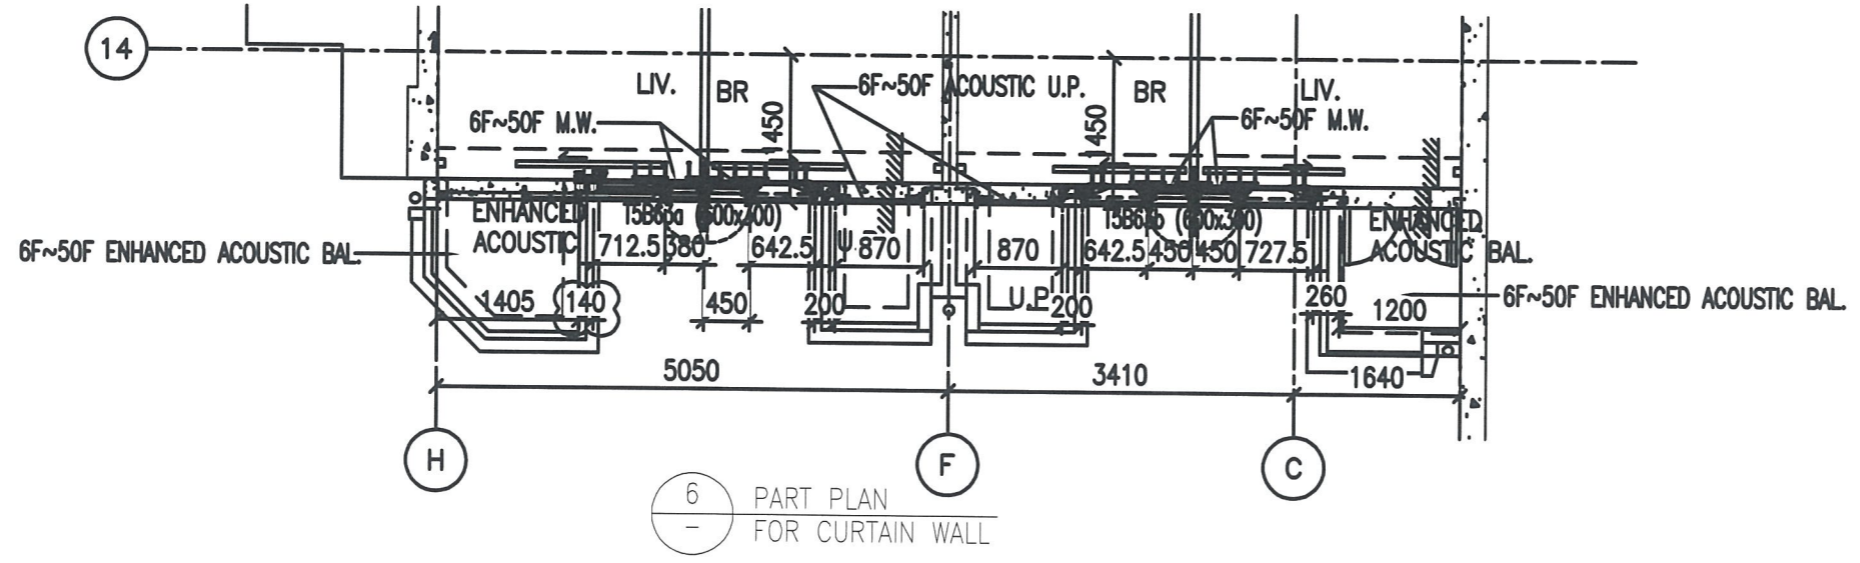

6 PART PLAN FOR CURTAIN WALL

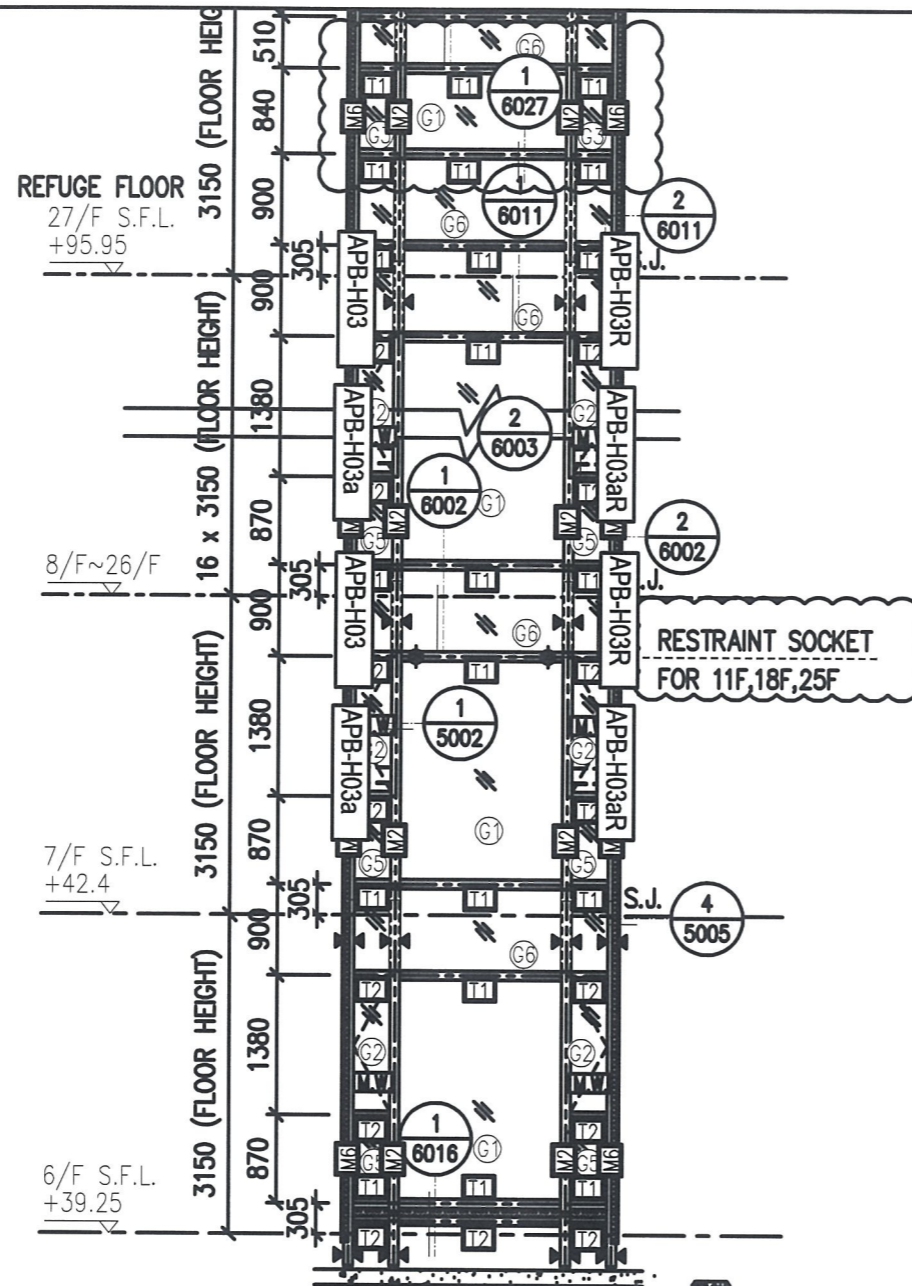


1 PART ELEVATION FOR CURTAIN WALL


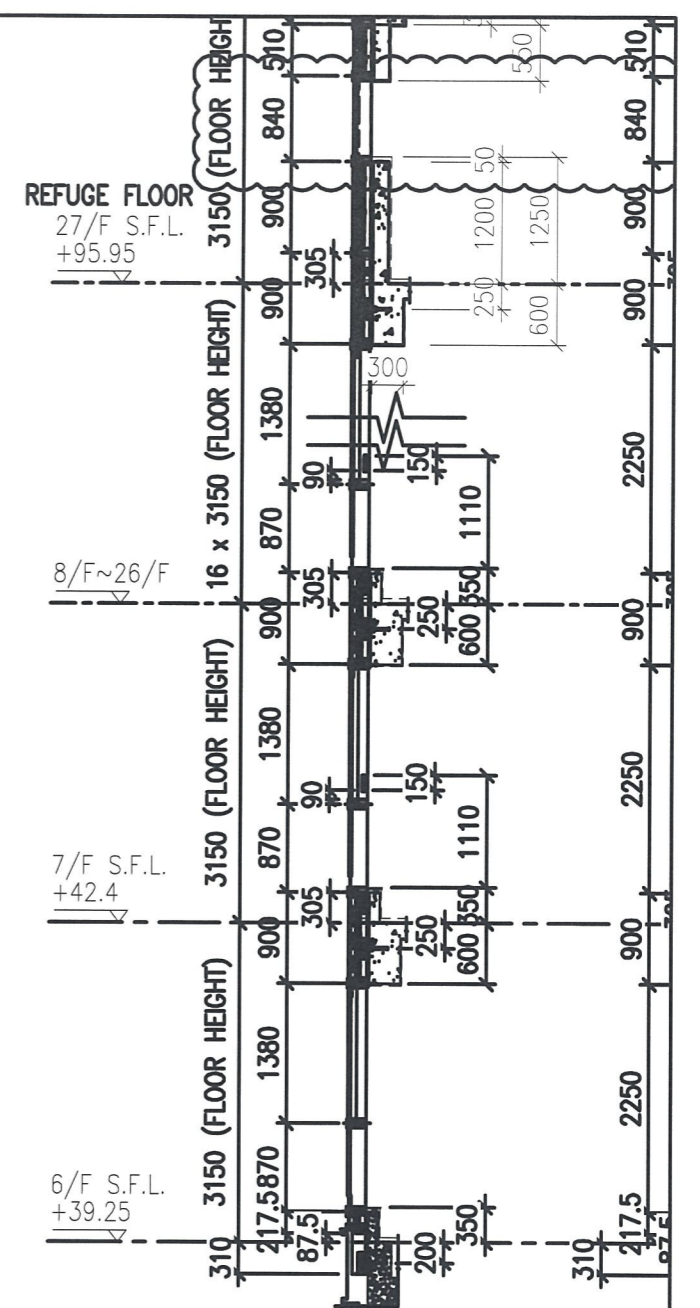


2 TYPICAL SECTION FOR CURTAIN WALL

3 TYPICAL SECTION FOR CURTAIN WALL

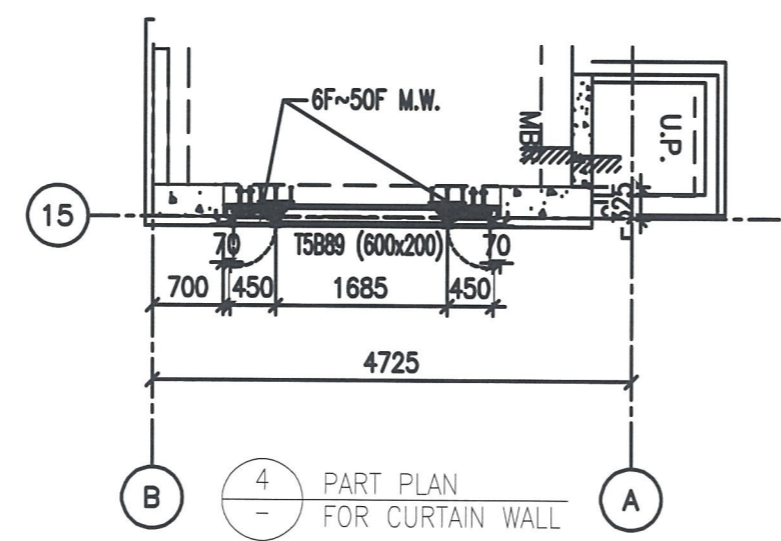


4 PART PLAN FOR CURTAIN WALL

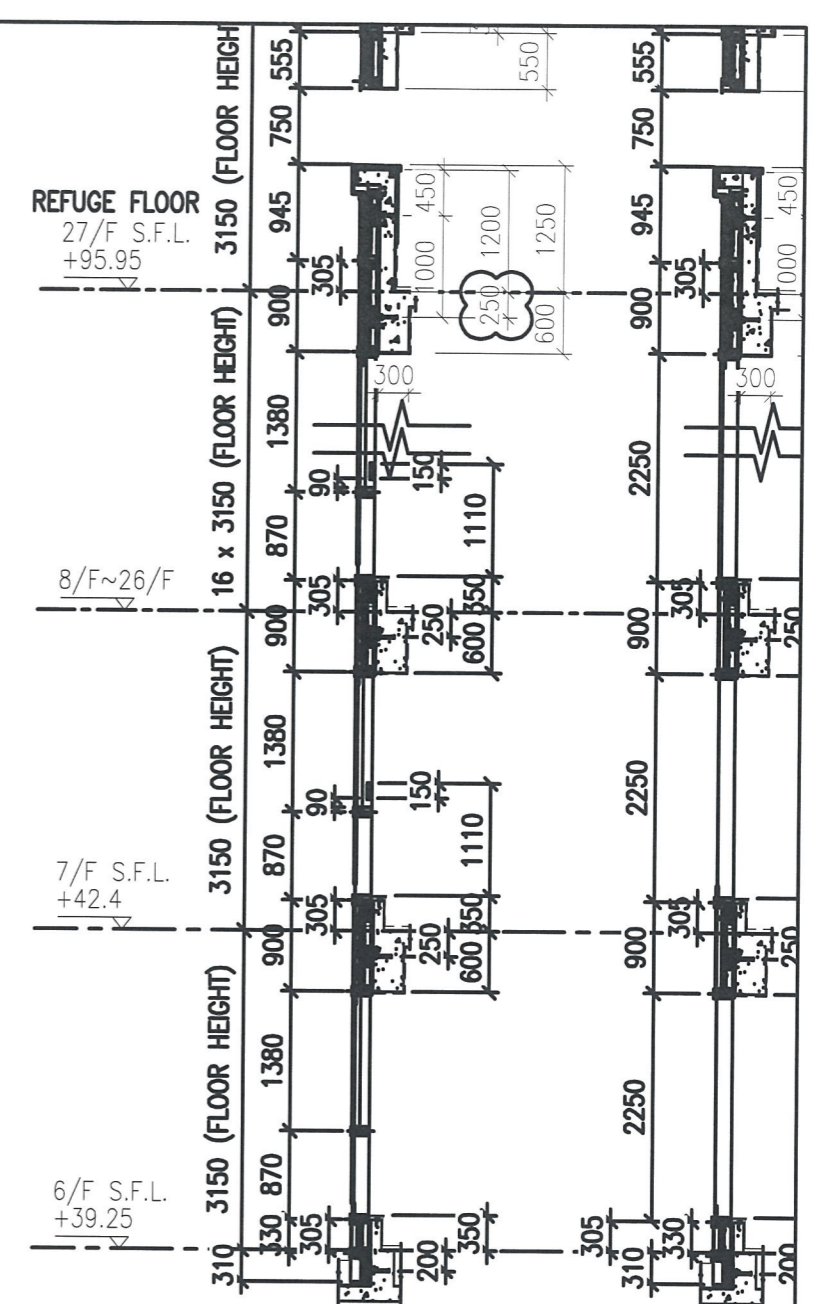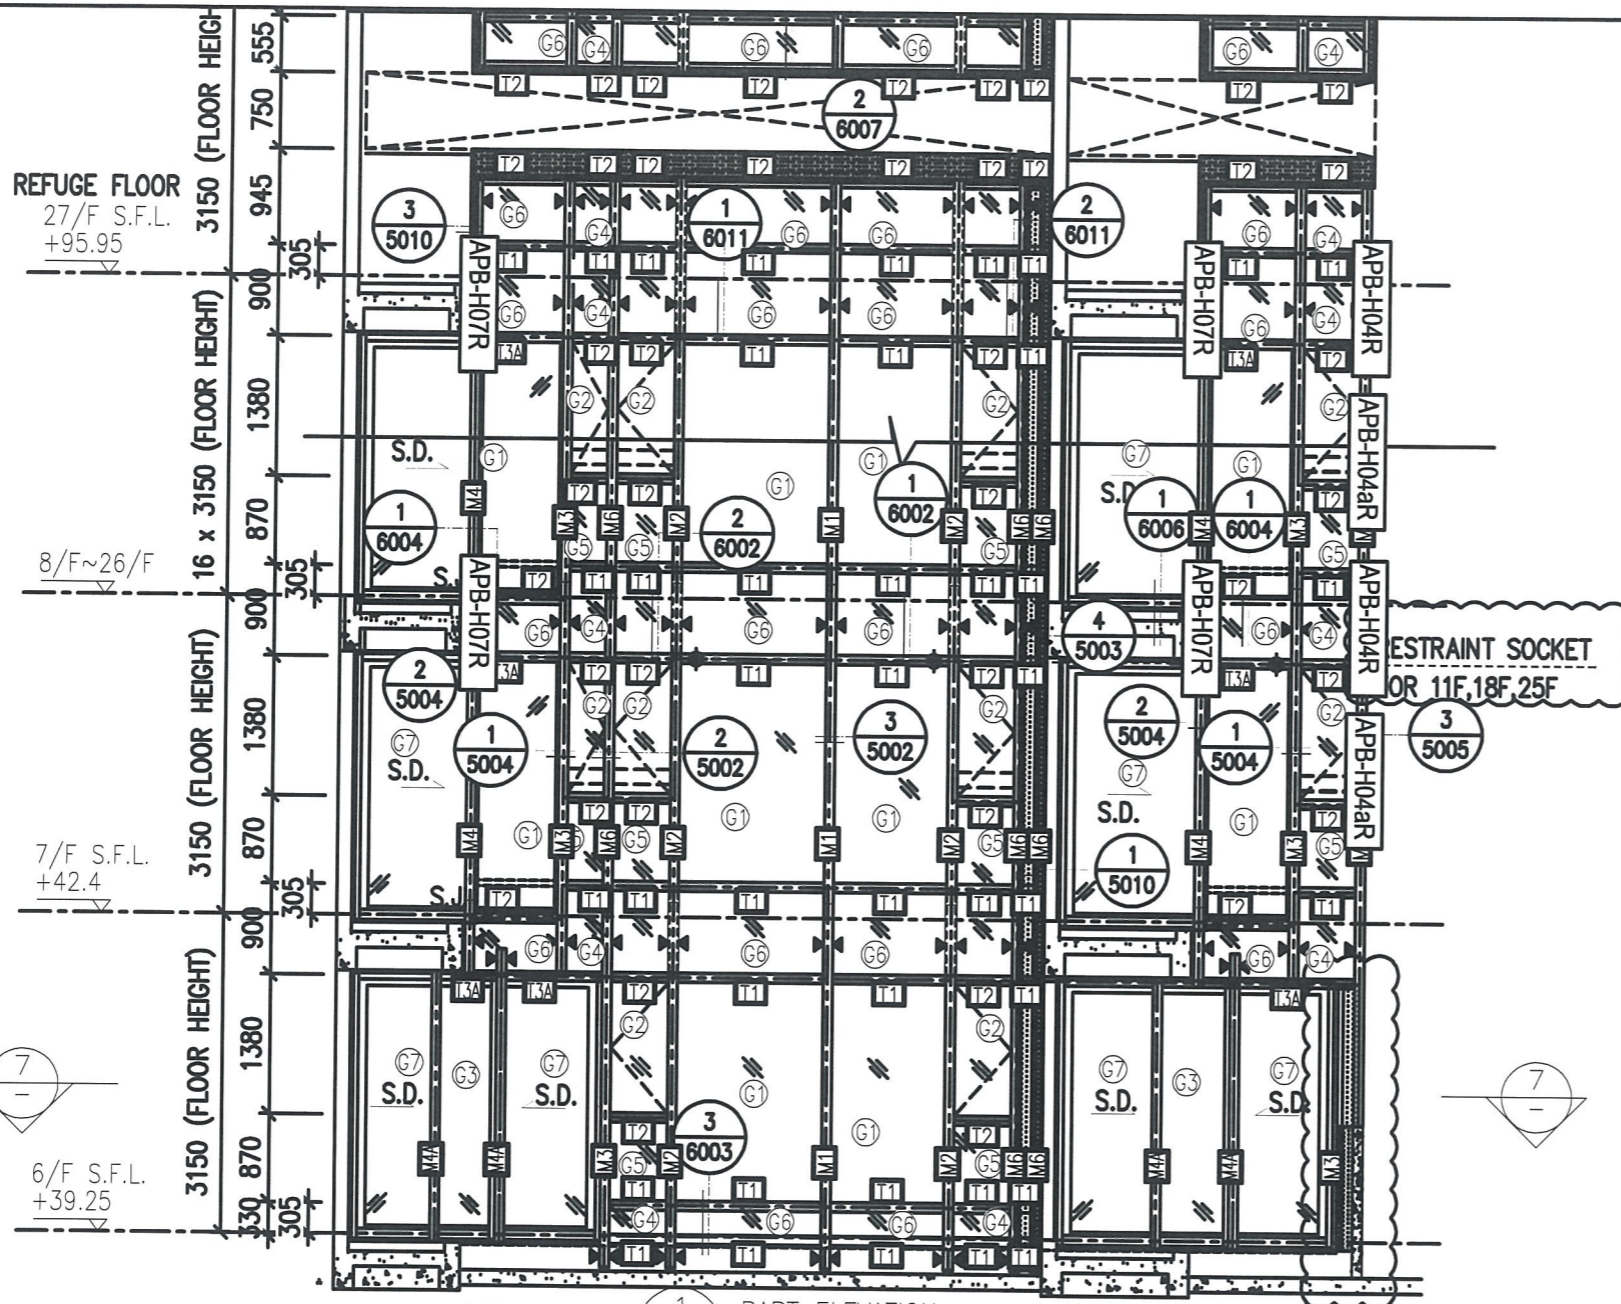

1 PART ELEVATION FOR CURTAIN WALL


2 TYPICAL SECTION FOR CURTAIN WALL

3 TYPICAL SECTION FOR CURTAIN WALL

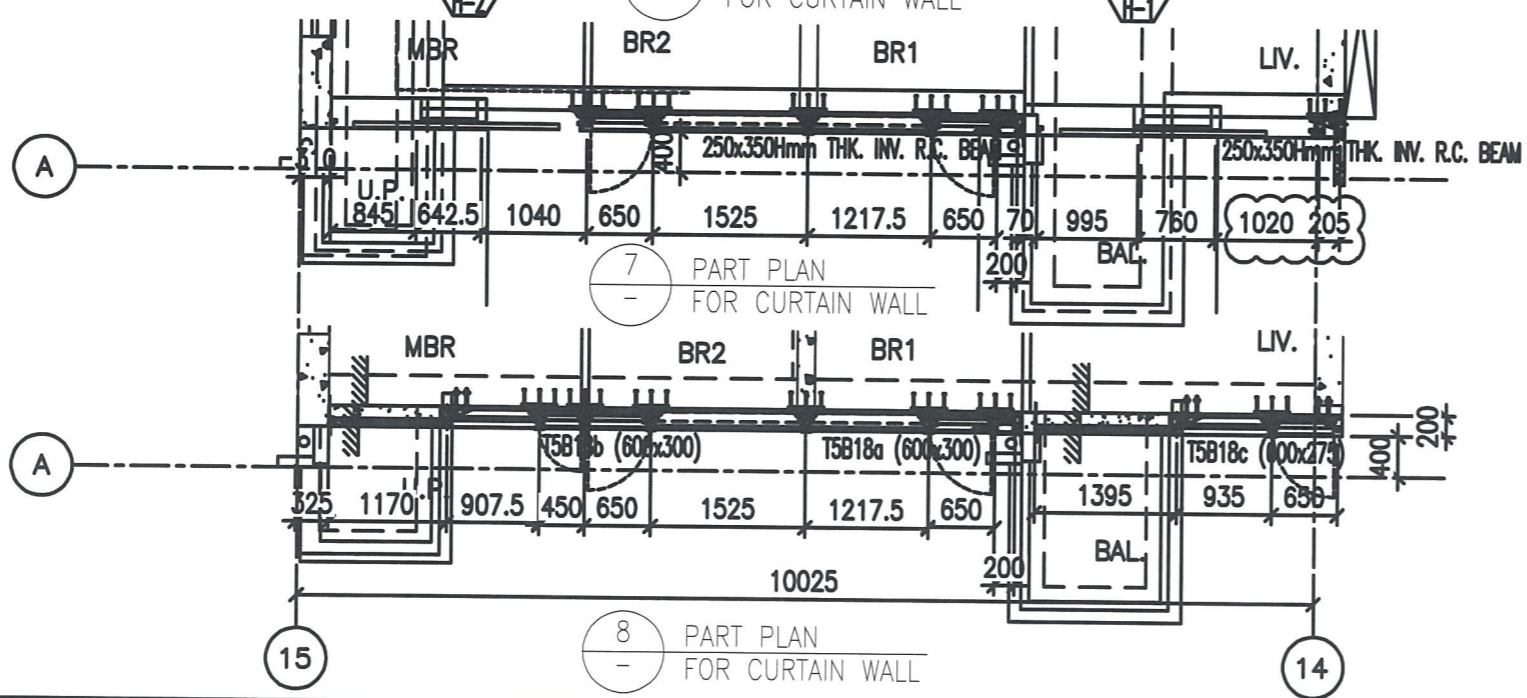

7 PART PLAN FOR CURTAIN WALL

8 PART PLAN FOR CURTAIN WALL

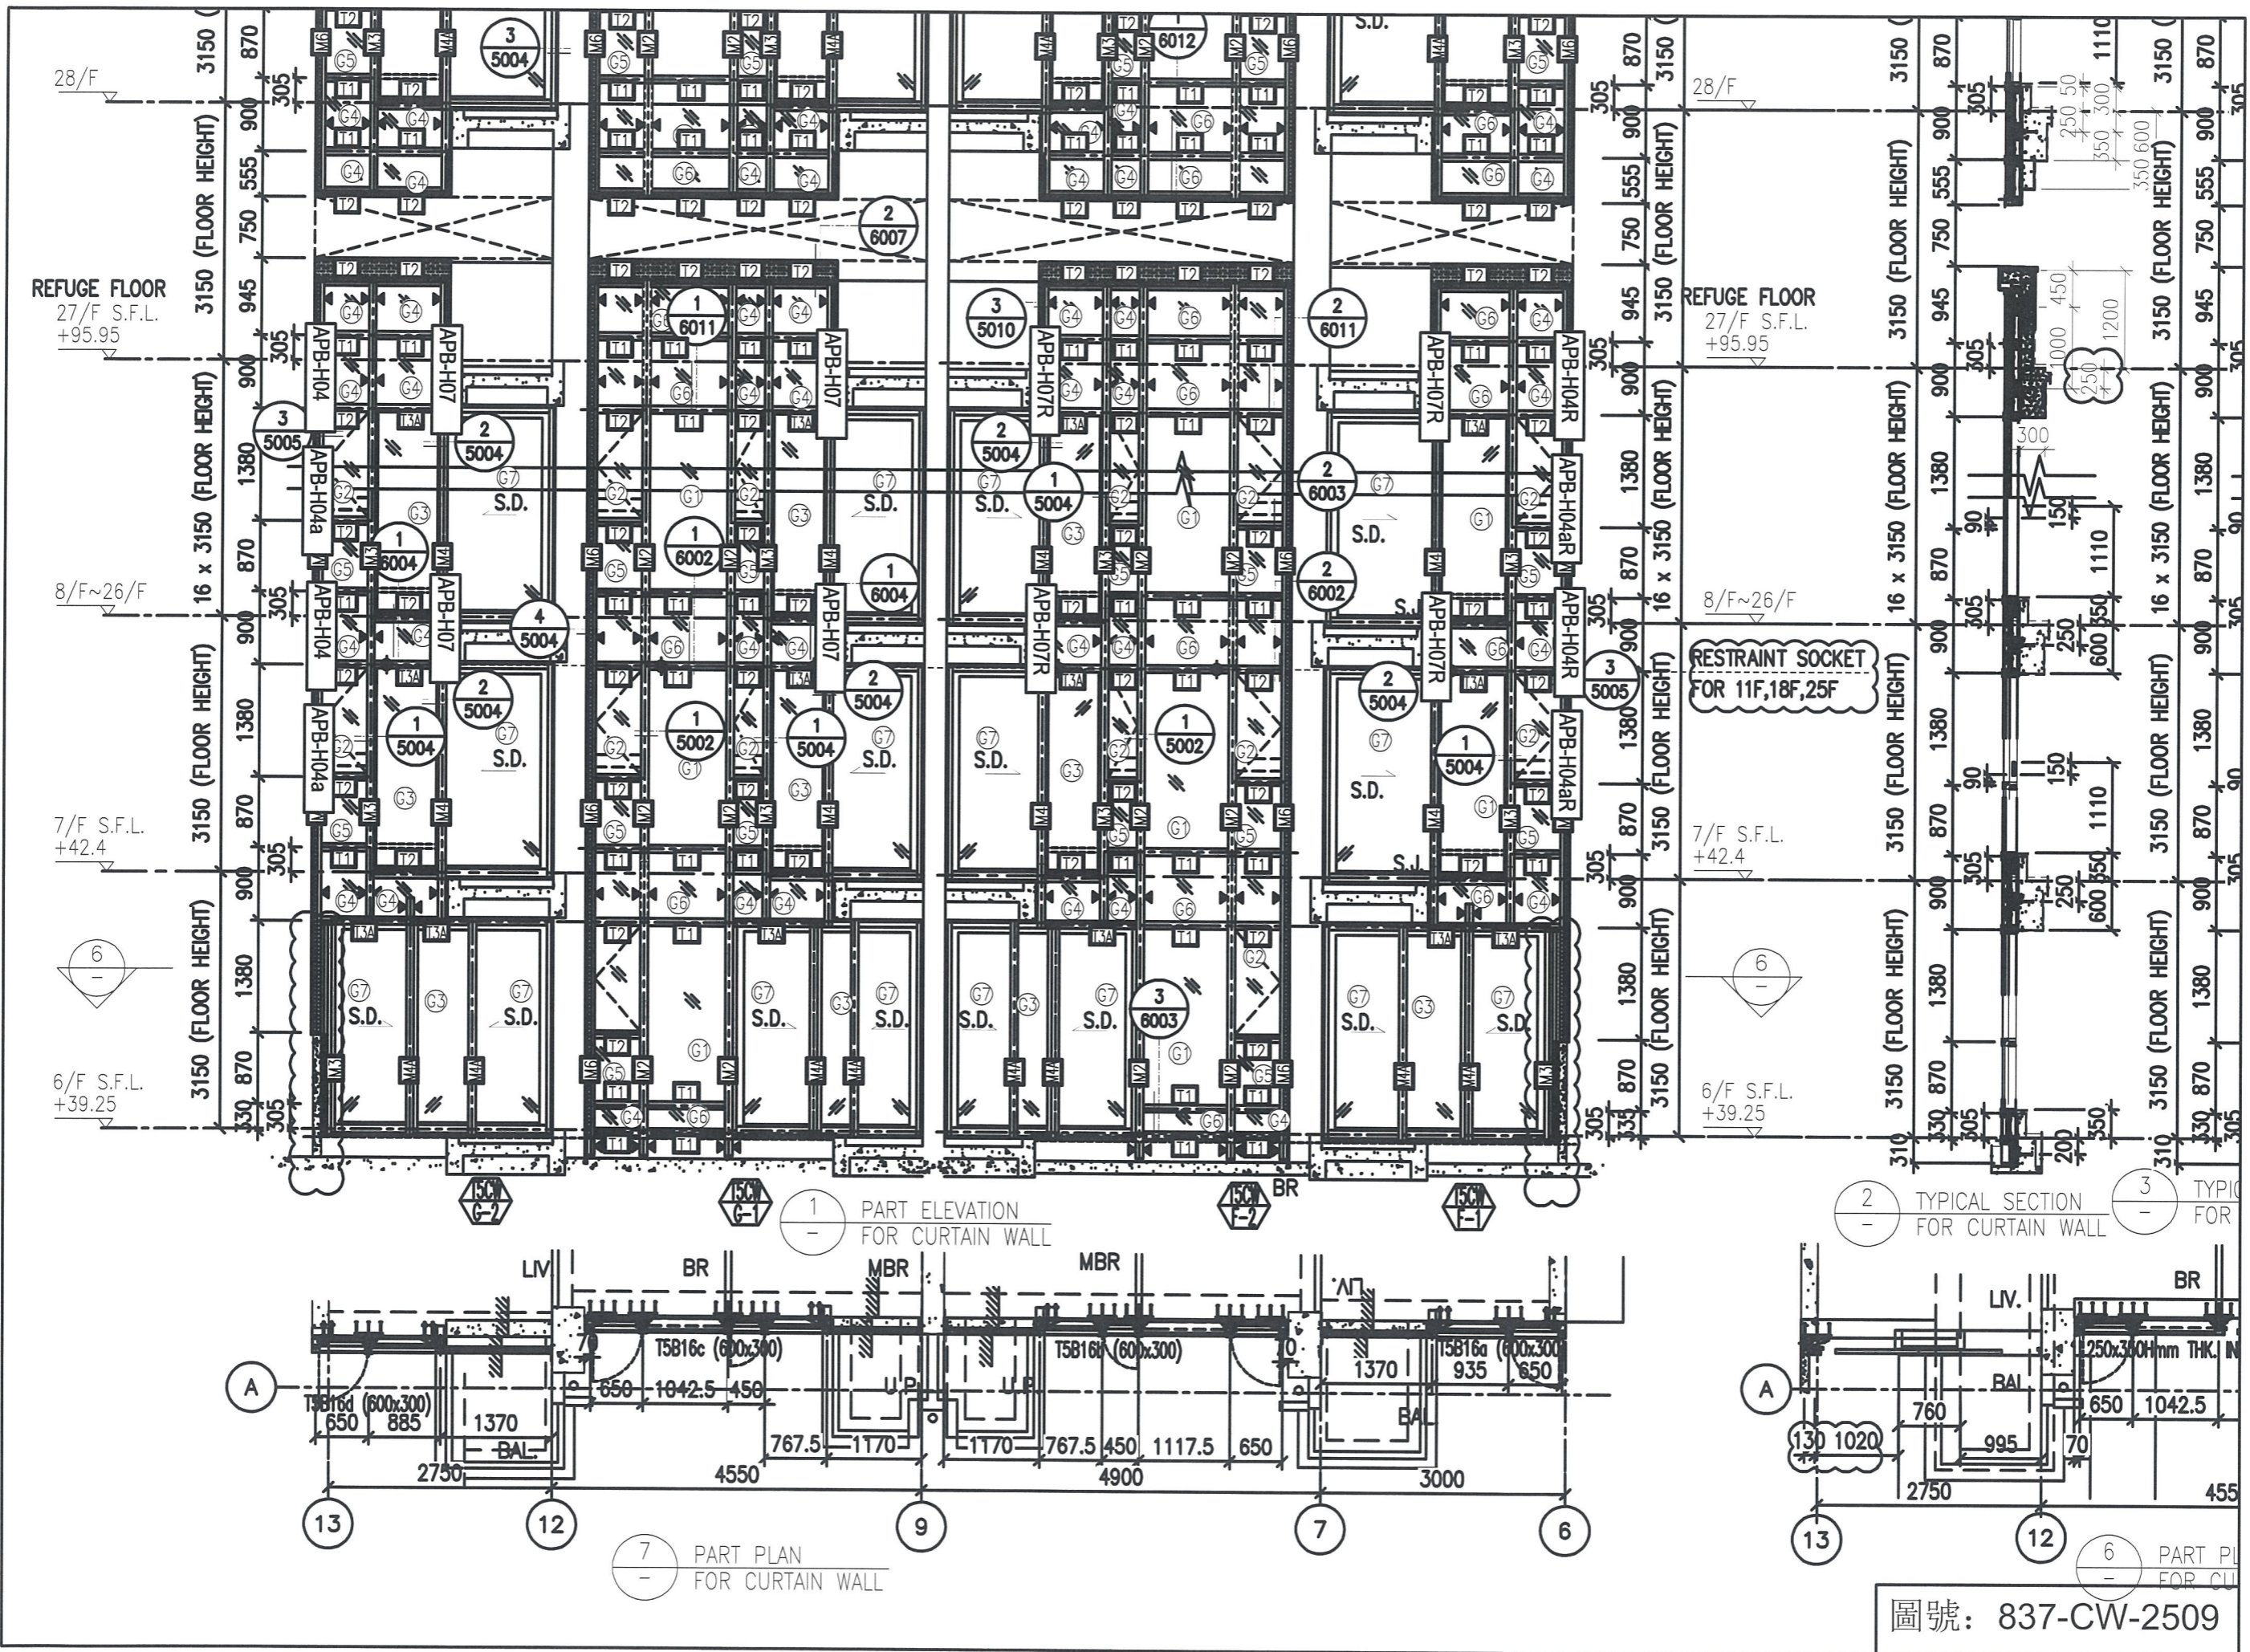

1 PART ELEVATION FOR CURTAIN WALL




2 TYPICAL SECTION FOR CURTAIN WALL

3 TYPICAL SECTION FOR CURTAIN WALL

7 PART PLAN FOR CURTAIN WALL





6 PART PLAN FOR CURTAIN WALL

圖號: 837-CW-2509

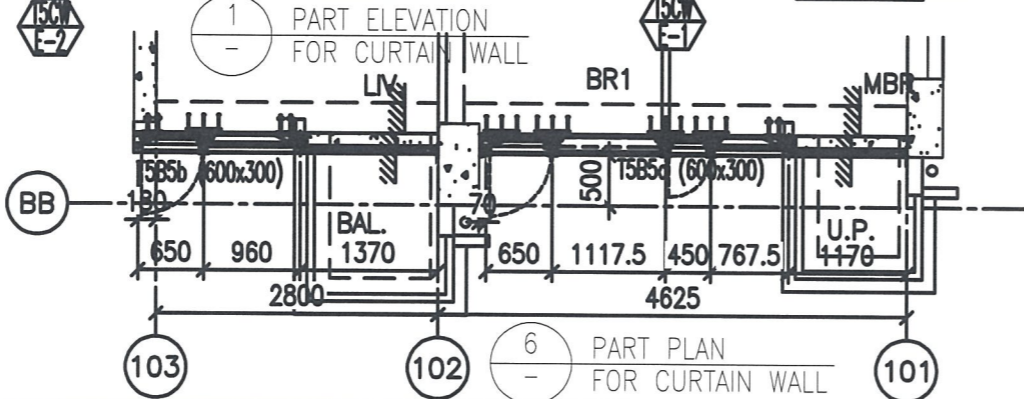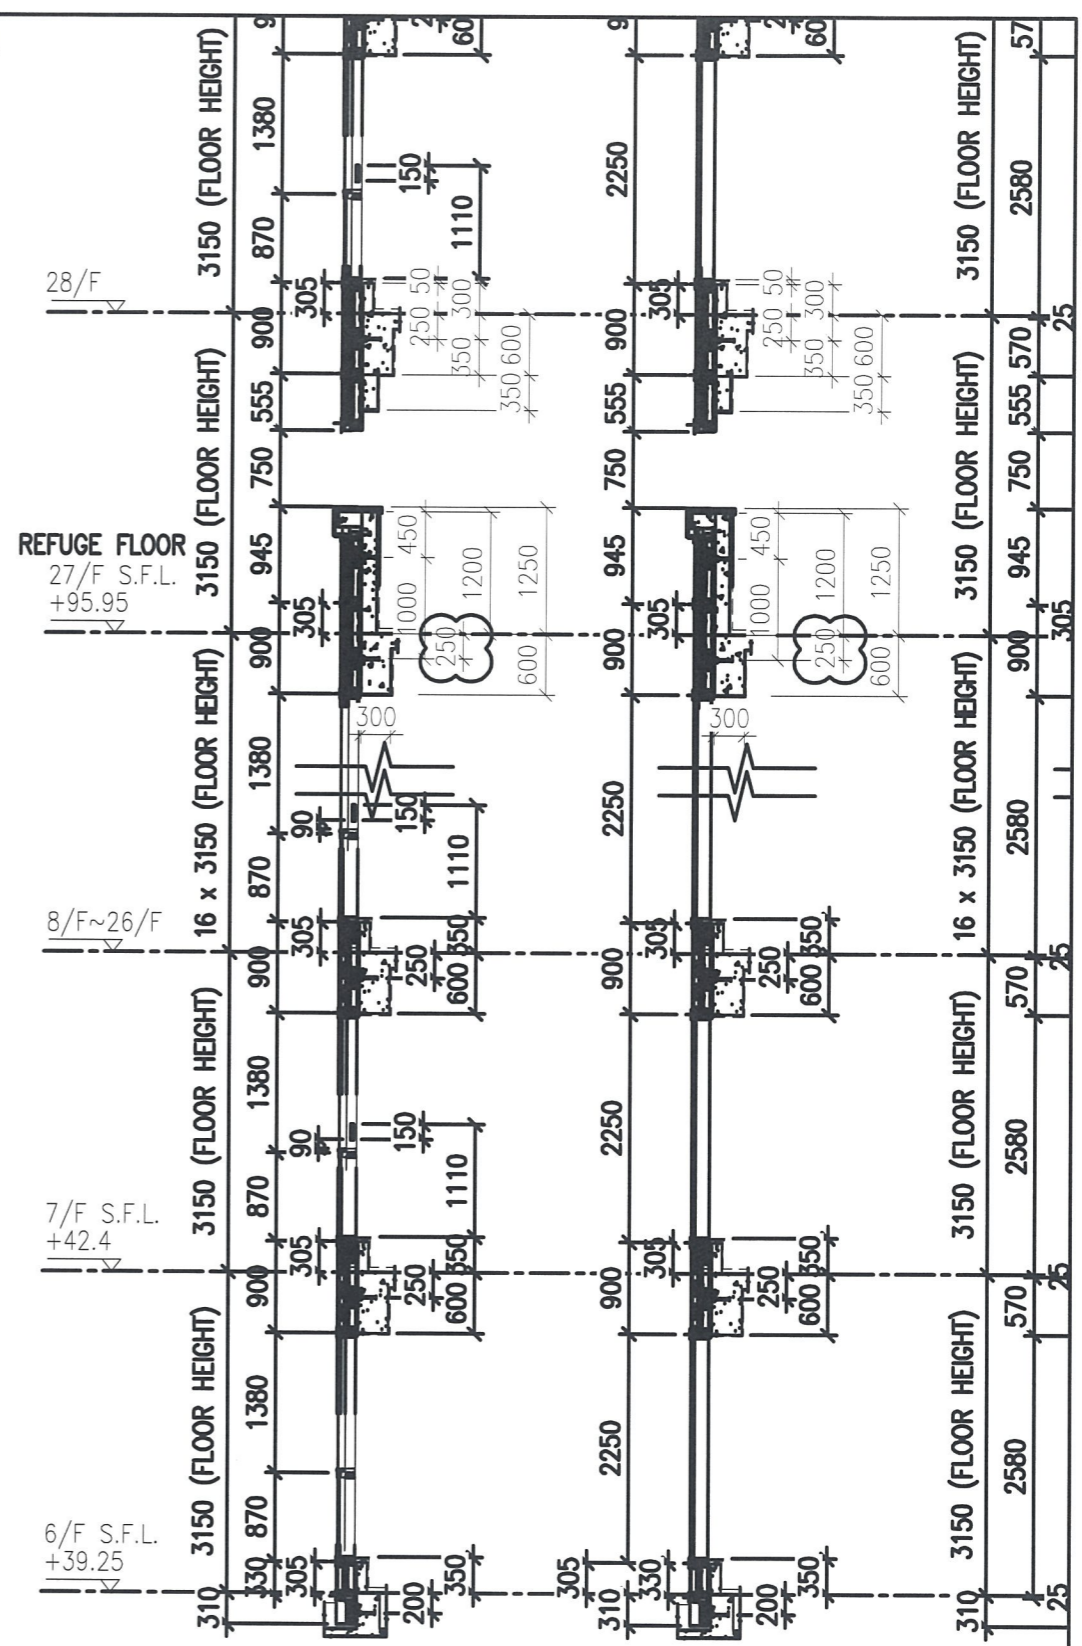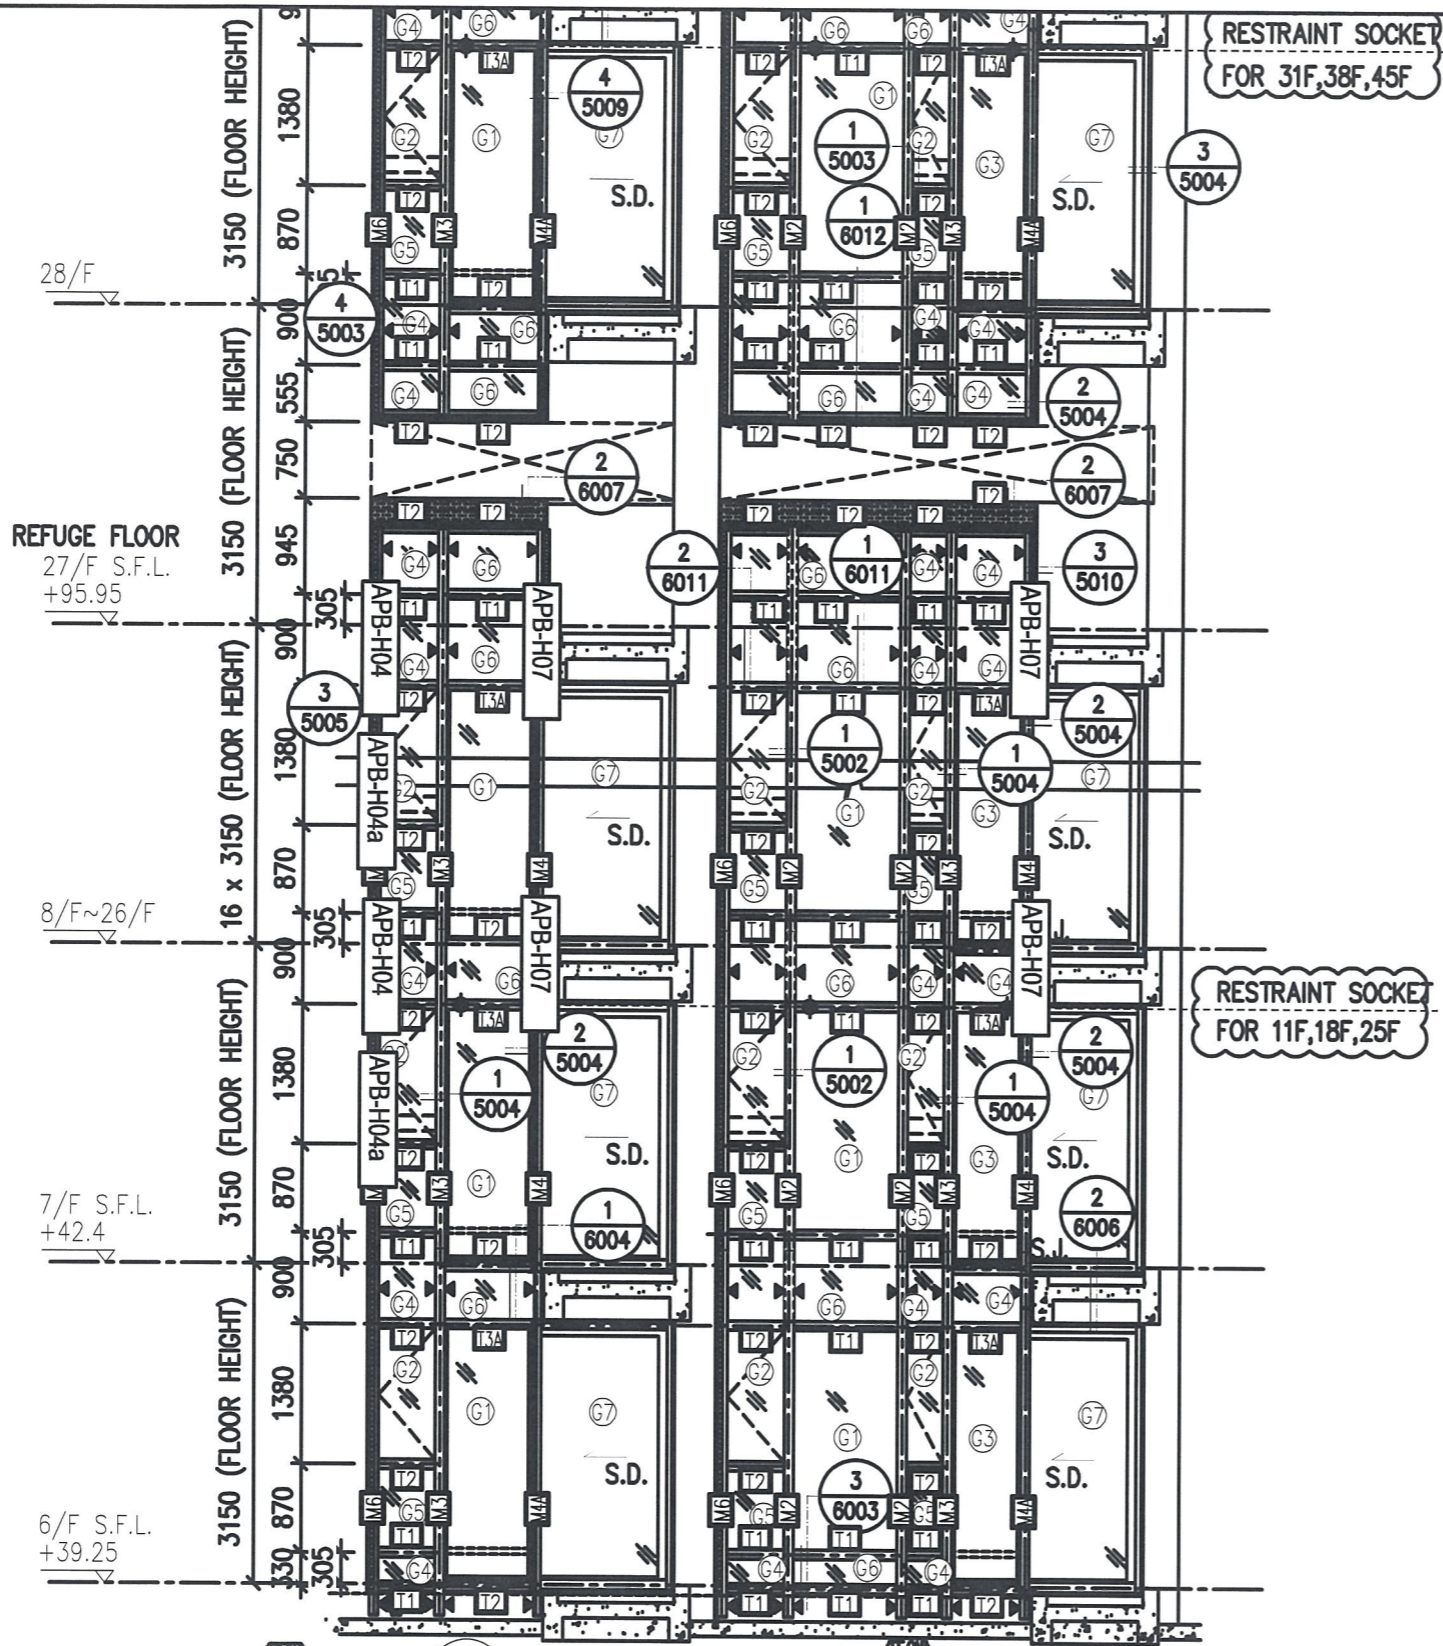

2 - TYPICAL SECTION FOR CURTAIN WALL

3 - TYPICAL SECTION FOR CURTAIN WALL

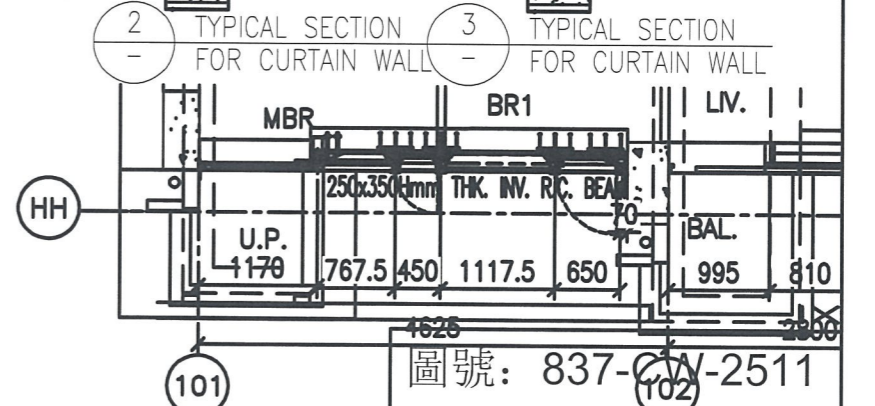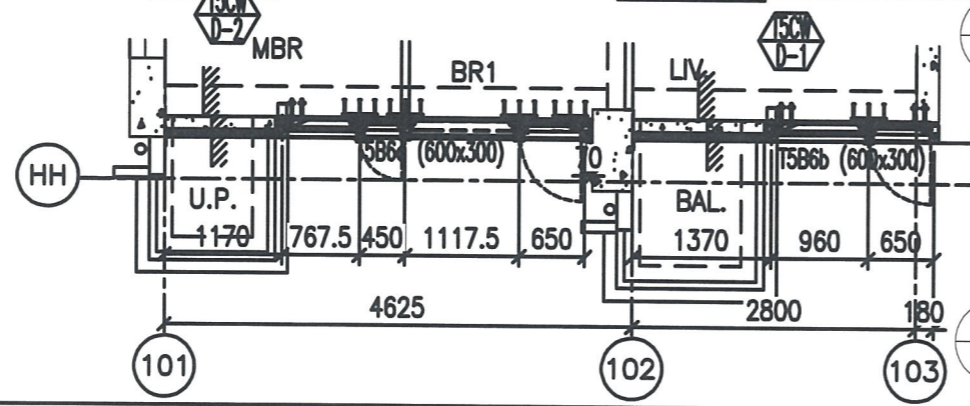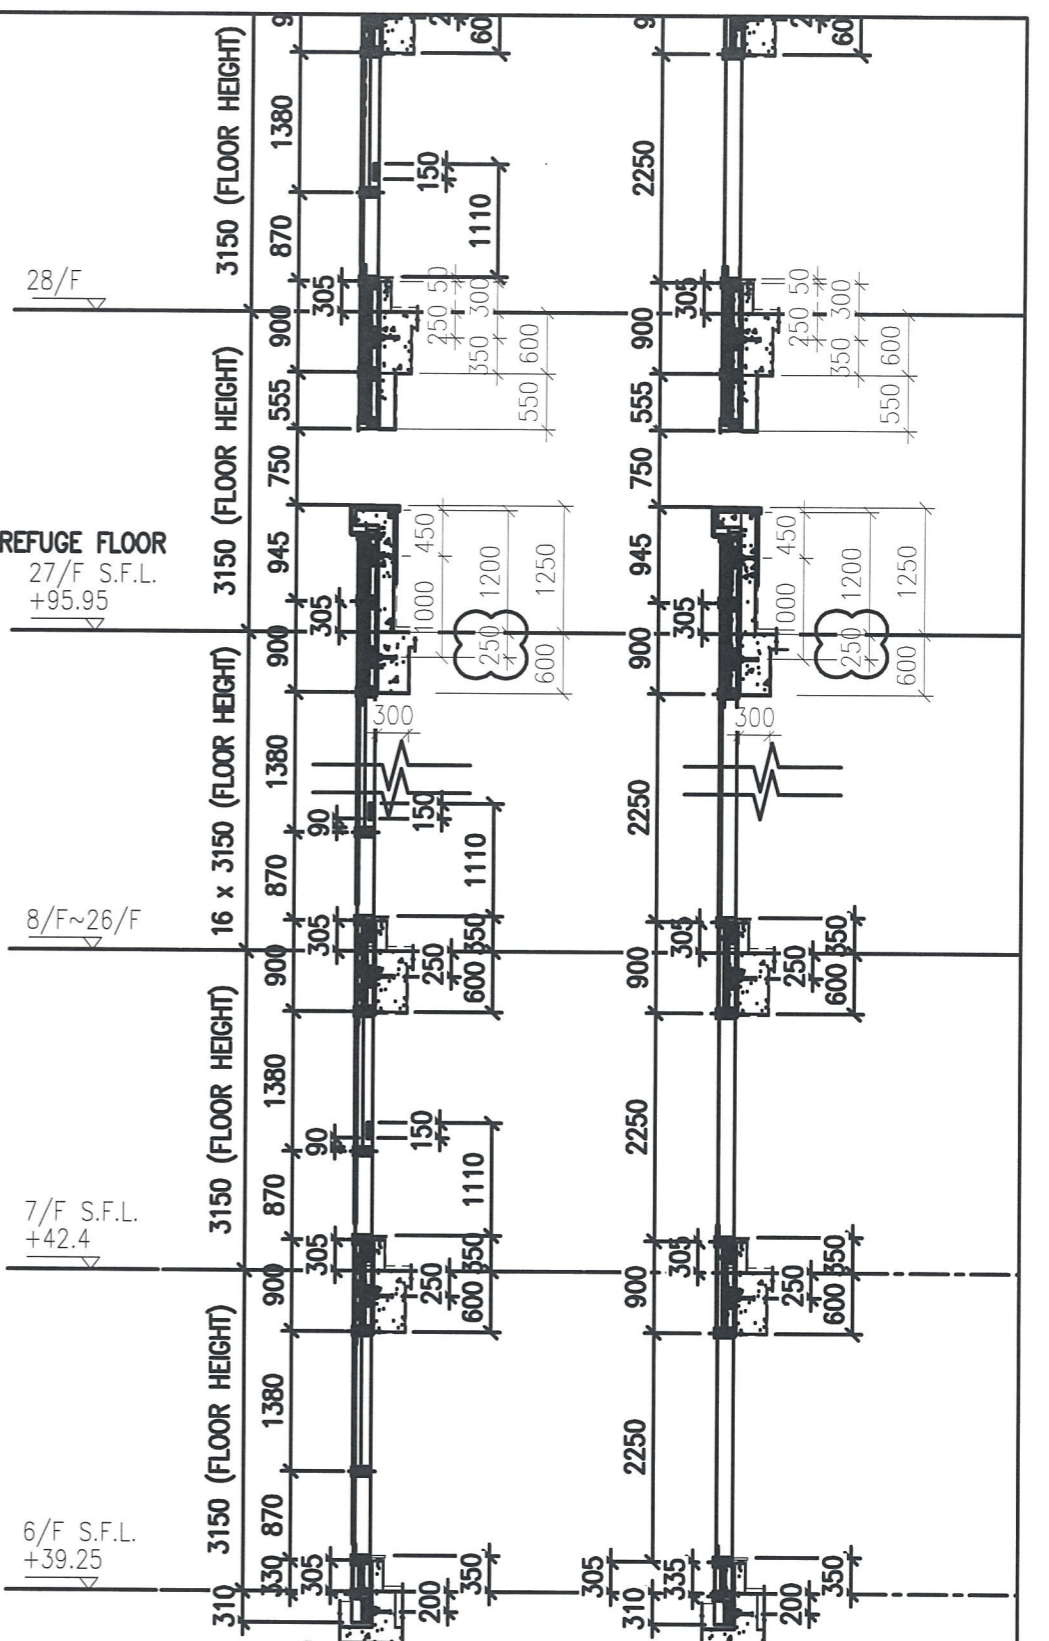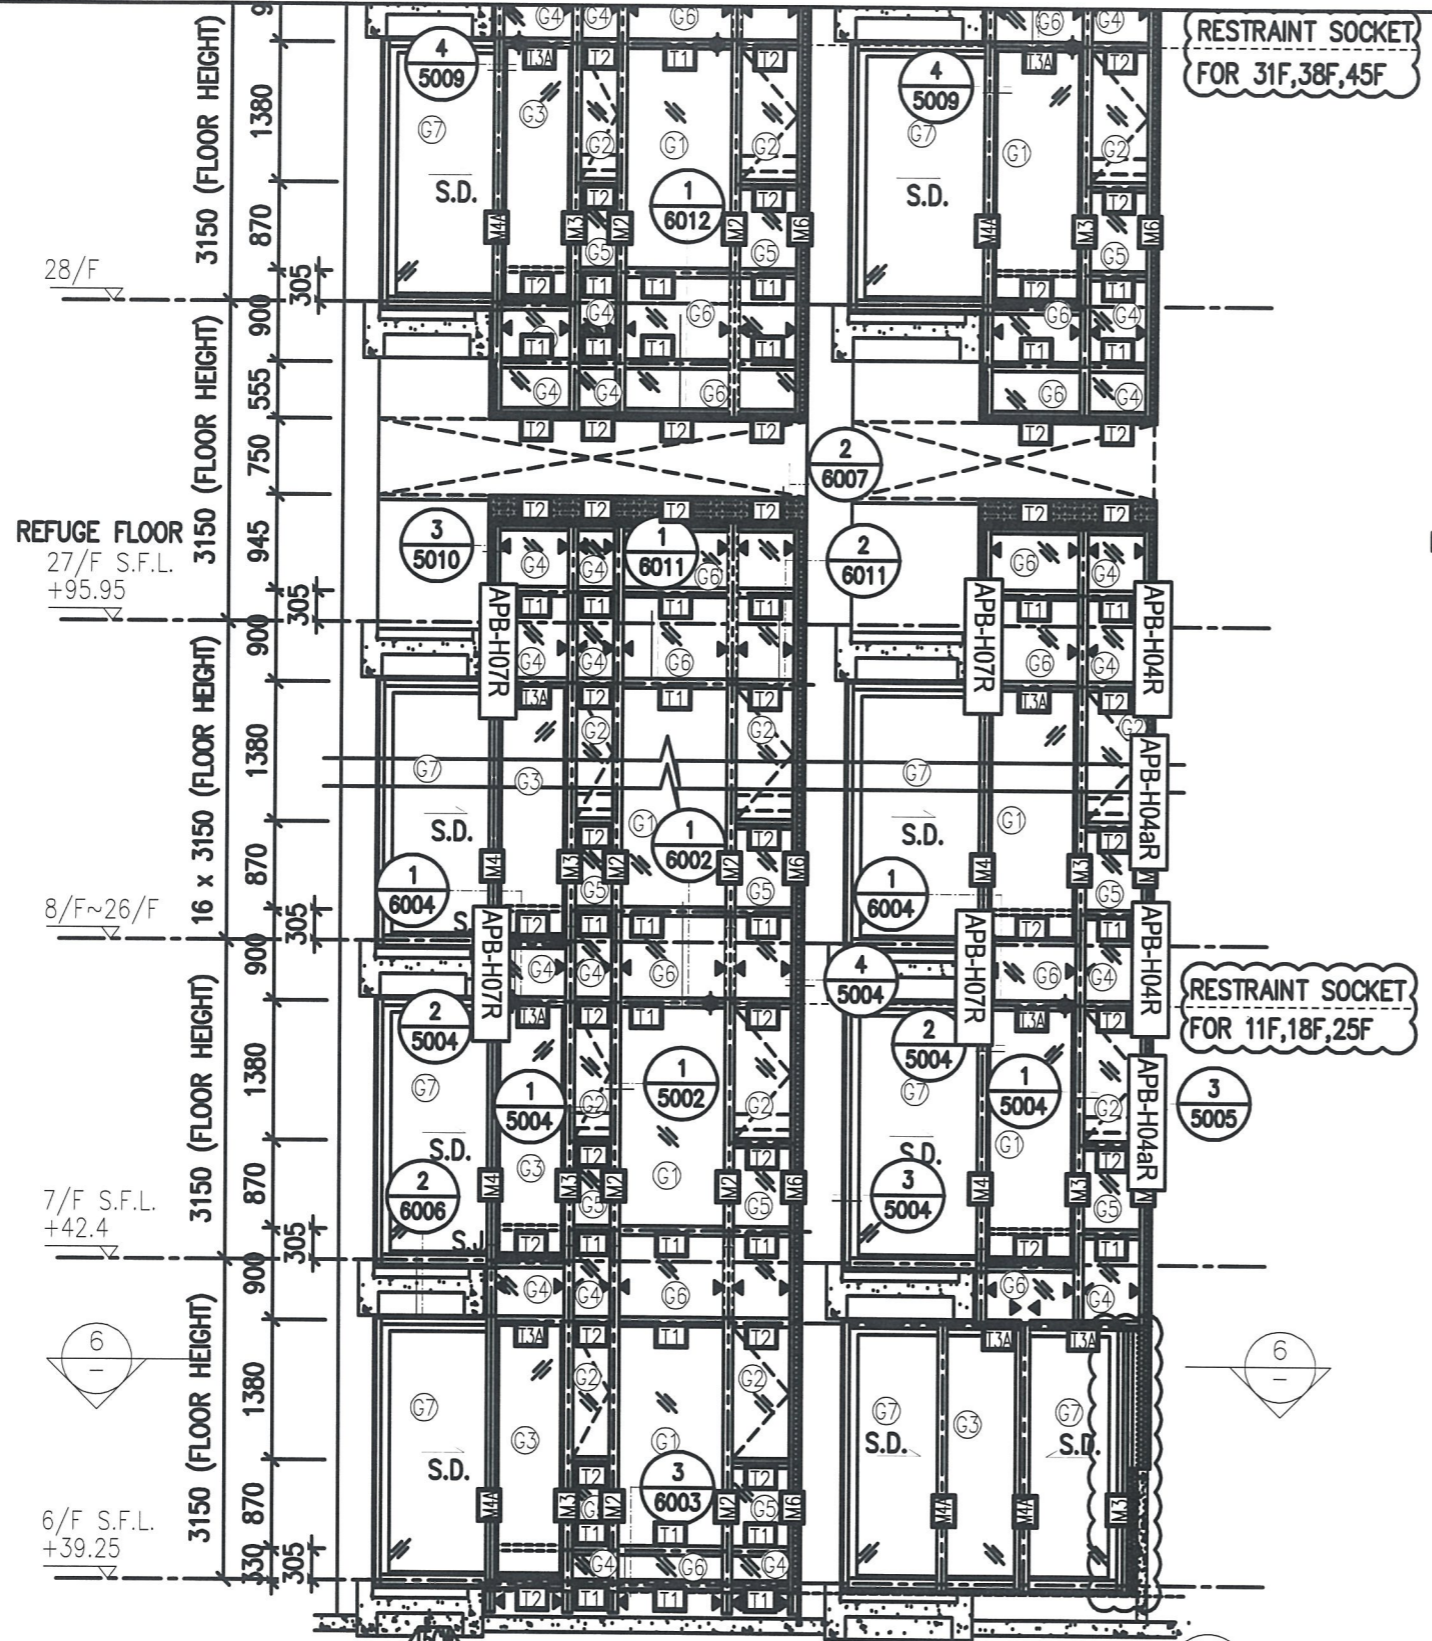

1 PART ELEVATION FOR CURTAIN WALL

2 TYPICAL SECTION FOR CURTAIN WALL

3 TYPICAL SECTION FOR CURTAIN WALL

7 PART PLAN FOR CURTAIN WALL

圖號: 837-CW-2511

