美 特 鋁 質 有 限 公 司
MIDI ALUMINIUM FABRICATOR LTD.

工程指示 / 要求簡箋(E.I.)

工程指示編號：**EI / 0365 / 19** 修改版次：**B**

工程編號 ：**J - 837** 工程名稱 ：觀塘裕民坊

工程項目 ：**Glass Cladding 鐵件(大貨)(T1-T5)**

收件人 ：生統/ 永林 /Maggie 發件人 ： **Eric Liu** 日 期 ：**18/04/2019**

☐要求提供 / ☐確認 事項 ：

( ) 初步鋁料 B.M. ( ) 加工拆圖，然後生產 ( ) 尺寸表

( ) 正式鋁料 B.M. ( ) 技術上資料 / 指示 ( ) 報價

( ) 配件 B.M. ( ) 樣辦或貨品說明書 ( ) 分判合約

( ) 其他 ：_____

內容 ：

請按加工圖訂購鐵件送地盤安裝用

B 版:因拆圖有誤，修橫鐵的 U 型鐵孔位修改 (重張同已知要修改, U槽未加工)

永林: 請盡快修改拆圖供訂料用

1) 按 EI9720D 第 4 份大圖

2) 永林: 仍未有欠的 T2J 鐵件加工圖，請補回

3) 分批生產，每 5 層一批，第一批 4 月中到地盤

請在 **2019/ 4 / 30** 前完成上列要求。

附： 8 頁圖登，8 頁 B.M.， 95 頁加工圖，1 頁位置圖

以上項目為:

☐ 原合約工程包 ☐ 原合約工程加 / 減賬 ☐ 新工程報價

原因 :-_____

分發東莞各部門 ：

( )生產技術總監☐連附件 ( )技術部 ☐連附件 永林 ( )生產部 ☐連附件 ( )機械設計部☐連附件

( )採購部 ☐連附件 ( )生產統籌部☐連附件 梅

( )質檢部 ☐連附件 ( )會計部 ☐連附件 ( )報關組 ☐連附件 ( )其他 楊榮輝 ☐連附件

分發香港各部門 ：

( )行政部☐連附件 ( )會計部☐連附件 ( )統籌部☐連附件 ( )工程部地盤科文 ☐連附件 炳哥 / 民 / 豪

( )採購部☐連附件 ( )QS 部 ☐連附件 ( )維修部☐連附件 ( )其他 _____☐連附件

傳遞編號：

HK 0937/19

發件人簽署：

項目經理簽署：

美特鋁質 有限公司 MIDI Aluminium Fabricator Ltd.	工程號:	J-837	計算:	JH	日期:	2019.04.10	送 呈:	胡哥
	地盤名稱:	觀塘裕民坊	核對:	DL	日期:	2019.04.10	副 本:	
地盤用鐵件BM表	項目類別:	Glass Cladding(6F，10~RF)	批准:		日期:			
BM編號： J837-GC-ST-001	修改版次:	EI0365B			鐵件總重量KG：	122389.63	此BM依據EI9720E版4th大圖計算	

序號	修改內容	鐵件圖號	鐵件名稱	顏色	實用	後備	總數	單位	單件/件 (kg)	總重量 (kg)	備注
1	B版減少數量	ST-AG01	100*65*8mm铁角	热浸锌+沥青油	4594	0	4594	件	1.18	5420.92	地盘用
2	B版減少數量	ST-AG02W	50*50*5mm铁角	热浸锌	4586	0	4586	件	0.17	779.62	地盘用，铁厂组装
3		ST-AG03	50*50*5mm铁角	热浸锌	262	0	262	件	11.89	3115.18	地盘用
4		ST-AG04	75*50*7mm铁角	热浸锌+沥青油	36	0	36	件	11.59	417.24	地盘用
5		ST-AG05	75*50*7mm铁角	热浸锌+沥青油	264	0	264	件	13.42	3542.88	地盘用
6		ST-AG06	75*50*7mm铁角	热浸锌+沥青油	264	0	264	件	4.58	1209.12	地盘用
7		ST-AG07	50*50*5mm铁角	热浸锌	300	0	300	件	11.89	3567.00	地盘用
8		ST-AG08	125*50*8mm铁角	热浸锌+沥青油	76	0	76	件	19.05	1447.80	地盘用
9		ST-AG09	125*50*8mm铁角	热浸锌+沥青油	76	0	76	件	6.51	494.76	地盘用
10		ST-AG10	100*65*8mm铁角	热浸锌	882	0	882	件	0.49	432.18	地盘用
11		ST-AG11	50*50*5mm铁角	热浸锌	108	0	108	件	11.89	1284.12	地盘用
12		ST-AG12	50*50*5mm铁角	热浸锌	108	0	108	件	11.89	1284.12	地盘用
13		ST-AG13W	40*40*5mm铁角	热浸锌	59	0	59	件	0.11	6.49	地盘用，铁厂组装
14		ST-AG14	40*40*5mm铁角	热浸锌	12	0	12	件	2.29	27.48	地盘用
15		ST-AG15	40*40*5mm铁角	热浸锌	7	0	7	件	2.24	15.68	地盘用
16		ST-AG16	75*50*7mm铁角	热浸锌+沥青油	7	0	7	件	15.26	106.82	地盘用
17		ST-AG17	40*40*5mm铁角	热浸锌	4	0	4	件	2.19	8.76	地盘用
18		ST-AG18	40*40*5mm铁角	热浸锌	1	0	1	件	2.39	2.39	地盘用
19		ST-AG19	40*40*5mm铁角	热浸锌	1	0	1	件	2.13	2.13	地盘用
20		ST-AG20	40*40*5mm铁角	热浸锌	2	0	2	件	2.73	5.46	地盘用
21		ST-AG21	125*50*8mm铁角	热浸锌+沥青油	2	0	2	件	25.84	51.68	地盘用
22		ST-AG22	40*40*5mm铁角	热浸锌	2	0	2	件	2.69	5.38	地盘用

美特鋁質 有限公司 MIDI Aluminium Fabricator Ltd.	工程號:	J-837	計算:	JH	日期:	2019.04.10	送 呈:	胡哥
	地盤名稱:	觀塘裕民坊	核對:	DL	日期:	2019.04.10	副 本:	
地盤用鐵件BM表	項目類別:	Glass Cladding(6F，10~RF)	批准:		日期:			
BM編號： J837-GC-ST-001	修改版次:	EI0365B			鐵件總重量KG：	122389.63	此BM依據EI9720E版4th大圖計算	

序號	修改內容	鐵件圖號	鐵件名稱	顏色	實用	後備	總數	單位	單件/件 (kg)	總重量 (kg)	備注
23		ST-AG23	40*40*5mm铁角	热浸锌	1	0	1	件	2.89	2.89	地盘用
24		ST-AG24	50*50*5mm 铁角+50*25*5mm 铁角	热浸锌+沥青油	1	0	1	件	6.82	6.82	地盘用，铁厂组装
25		ST-AG25	50*50*5mm 铁角+50*25*5mm 铁角	热浸锌+沥青油	1	0	1	件	3.79	3.79	地盘用，铁厂组装
26		ST-AG26	50*50*5mm 铁角+50*25*5mm 铁角	热浸锌+沥青油	1	0	1	件	4.55	4.55	地盘用，铁厂组装
27		ST-AG27	50*50*5mm 铁角+50*25*5mm 铁角	热浸锌+沥青油	1	0	1	件	2.50	2.50	地盘用，铁厂组装
28		ST-AG28	125*50*8mm铁角	热浸锌+沥青油	1	0	1	件	4.79	4.79	地盘用，铁厂组装
29		ST-AG29	75*50*7mm铁角	热浸锌+沥青油	7	0	7	件	3.37	23.59	地盘用
30		ST-AG30	50*50*5mm铁角	热浸锌	3	0	3	件	10.81	32.43	地盘用
31		ST-AG31	50*50*5mm铁角	热浸锌	3	0	3	件	10.81	32.43	地盘用
32		ST-AG32	50*50*5mm铁角	热浸锌	6	0	6	件	11.58	69.48	地盘用
33		ST-AG33	50*50*5mm铁角	热浸锌	7	0	7	件	11.58	81.06	地盘用
34		ST-AG34	125*50*8mm铁角	热浸锌+沥青油	1	0	1	件	3.39	3.39	地盘用
35		ST-AG35	50*50*5mm铁角	热浸锌	1	0	1	件	13.03	13.03	地盘用
36		ST-AG36	50*50*5mm铁角	热浸锌	1	0	1	件	10.81	10.81	地盘用
37		ST-AG37	50*50*5mm铁角	热浸锌	1	0	1	件	10.81	10.81	地盘用
38	B版減少數量	ST-CH01W	50*60*50*4mm铁槽	热浸锌	2803	0	2803	件	0.17	476.51	地盘用，铁厂组装
39	B版減少數量	ST-CH02W	50*60*50*4mm铁槽	热浸锌	2838	0	2838	件	0.17	482.46	地盘用，铁厂组装
40	B新增	ST-CH03W	50*60*50*4mm铁槽	热浸锌	2250	0	2250	件	0.17	382.50	地盘用，铁厂组装
41	B新增	ST-CH04W	50*60*50*4mm铁槽	热浸锌	2212	0	2212	件	0.17	376.04	地盘用，铁厂组装
42		ST-H01	50*50*5mm 铁通	热浸锌	2134	0	2134	件	3.05	6508.70	地盘用
43	B版減少數量	ST-H02S	50*50*5mm 铁通	热浸锌	1720	0	1720	件	5.17	8892.40	地盘用，铁厂组装
44		ST-H03S	50*50*5mm 铁通	热浸锌	563	0	563	件	4.83	2719.29	地盘用，铁厂组装

美特鋁質 有限公司 MIDI Aluminium Fabricator Ltd.	工程號:	J-837	計算:	JH	日期:	2019.04.10	送 呈:	胡哥
	地盤名稱:	觀塘裕民坊	核對:	DL	日期:	2019.04.10	副 本:	
地盤用鐵件BM表	項目類別:	Glass Cladding(6F，10~RF)	批准:		日期:			
BM編號： J837-GC-ST-001	修改版次:	EI0365B			鐵件總重量KG：	122389.63	此BM依據EI9720E版4th大圖計算	

序號	修改內容	鐵件圖號	鐵件名稱	顏色	實用	後備	總數	單位	單件/件 (kg)	總重量 (kg)	備注
45		ST-H04	50*50*5mm 铁通	热浸锌	163	0	163	件	3.22	524.86	地盘用
46		ST-H05	50*50*5mm铁通	热浸锌	294	0	294	件	2.76	811.44	地盘用
47		ST-H06S	50*50*5mm 铁通	热浸锌	13	0	13	件	4.83	62.79	地盘用，铁厂组装
48		ST-H07S	50*50*5mm 铁通	热浸锌	1	0	1	件	7.24	7.24	地盘用，铁厂组装
49	B版改配件编号	ST-M01S	37*50*37*5mm铁槽	热浸锌	1305	0	1305	件	13.50	17617.50	地盘用，铁厂组装
50	B版改配件编号	ST-M02S	37*50*37*5mm铁槽	热浸锌	1379	0	1379	件	13.50	18616.50	地盘用，铁厂组装
51	B版改配件编号	ST-M03S	37*50*37*5mm铁槽	热浸锌	34	0	34	件	13.50	459.00	地盘用，铁厂组装
52		ST-M04	125*37*8mm 铁角（125*75*8mm 铁通镗成）	热浸锌+沥青油	36	0	36	件	10.09	363.24	地盘用
53	B版改配件编号	ST-M05S	37*50*37*5mm铁槽	热浸锌	34	0	34	件	13.50	459.00	地盘用，铁厂组装
54		ST-M06W	50*50*5mm 铁角+50*25*5mm 铁角	热浸锌	36	0	36	件	6.83	245.88	地盘用，铁厂组装
55	B版改配件编号	ST-M07S	37*50*37*5mm铁槽	热浸锌	34	0	34	件	13.50	459.00	地盘用，铁厂组装
56	B版改孔	ST-M08S	37*50*37*5mm铁槽	热浸锌	34	0	34	件	5.75	195.50	地盘用，铁厂组装
57	B版改配件编号	ST-M09S	37*50*37*5mm铁槽	热浸锌	38	0	38	件	13.50	513.00	地盘用，铁厂组装
58	B版改配件编号	ST-M10S	37*50*37*5mm铁槽	热浸锌	106	0	106	件	13.50	1431.00	地盘用，铁厂组装
59	B版改配件编号	ST-M11S	37*50*37*5mm铁槽	热浸锌	38	0	38	件	13.50	513.00	地盘用，铁厂组装
60	B版改配件编号	ST-M12S	37*50*37*5mm铁槽	热浸锌	38	0	38	件	13.50	513.00	地盘用，铁厂组装
61	B版改配件编号	ST-M13S	37*50*37*5mm铁槽	热浸锌	38	0	38	件	13.50	513.00	地盘用，铁厂组装
62	B版改配件编号	ST-M14S	37*50*37*5mm铁槽	热浸锌	38	0	38	件	13.50	513.00	地盘用，铁厂组装
63	B版改配件编号	ST-M15S	37*50*37*5mm铁槽	热浸锌	38	0	38	件	13.50	513.00	地盘用，铁厂组装
64		ST-M16W	50*50*5mm 铁角+50*25*5mm 铁角	热浸锌	40	0	40	件	11.59	463.60	地盘用，铁厂组装
65	B版改配件编号	ST-M17S	37*50*37*5mm铁槽	热浸锌	386	0	386	件	13.50	5211.00	地盘用，铁厂组装
66	B版改配件编号	ST-M18S	37*50*37*5mm铁槽	热浸锌	104	0	104	件	13.50	1404.00	地盘用，铁厂组装

美特鋁質 有限公司 MIDI Aluminium Fabricator Ltd.	工程號:	J-837	計算:	JH	日期:	2019.04.10	送呈:	胡哥
	地盤名稱:	觀塘裕民坊	核對:	DL	日期:	2019.04.10	副本:	
地盤用鐵件BM表	項目類別:	Glass Cladding(6F，10~RF)	批准:		日期:			
BM編號： J837-GC-ST-001	修改版次:	EI0365B			鐵件總重量KG：	122389.63	此BM依據EI9720E版4th大圖計算	

序號	修改內容	鐵件圖號	鐵件名稱	顏色	實用	後備	總數	單位	單件/件 (kg)	總重量 (kg)	備注
67	B版改孔	ST-M19S	37*50*37*5mm铁槽	热浸锌	28	0	28	件	13.92	389.76	地盘用，铁厂组装
68	B版改孔	ST-M20S	37*50*37*5mm铁槽	热浸锌	29	0	29	件	13.92	403.68	地盘用，铁厂组装
69	B版改孔	ST-M21S	37*50*37*5mm铁槽	热浸锌	1	0	1	件	16.02	16.02	地盘用，铁厂组装
70	B版改孔	ST-M22S	37*50*37*5mm铁槽	热浸锌	1	0	1	件	16.02	16.02	地盘用，铁厂组装
71	B版改孔	ST-M23S	37*50*37*5mm铁槽	热浸锌	9	0	9	件	16.02	144.18	地盘用，铁厂组装
72	B版改孔	ST-M24S	37*50*37*5mm铁槽	热浸锌	7	0	7	件	16.02	112.14	地盘用，铁厂组装
73	B版改孔	ST-M25S	37*50*37*5mm铁槽	热浸锌	1	0	1	件	16.02	16.02	地盘用，铁厂组装
74	B版改孔	ST-M26S	37*50*37*5mm铁槽	热浸锌	1	0	1	件	4.31	4.31	地盘用，铁厂组装
75	B版改孔	ST-M27S	37*50*37*5mm铁槽	热浸锌	1	0	1	件	13.92	13.92	地盘用，铁厂组装
76	B版改孔	ST-M28S	37*50*37*5mm铁槽	热浸锌	2	0	2	件	13.92	27.84	地盘用，铁厂组装
77	B版改孔	ST-M29S	37*50*37*5mm铁槽	热浸锌	1	0	1	件	16.02	16.02	地盘用，铁厂组装
78	B版改孔	ST-M30S	37*50*37*5mm铁槽	热浸锌	1	0	1	件	16.02	16.02	地盘用，铁厂组装
79	B版改孔	ST-M31S	37*50*37*5mm铁槽	热浸锌	1	0	1	件	16.02	16.02	地盘用，铁厂组装
80	B版改孔	ST-M32S	37*50*37*5mm铁槽	热浸锌	1	0	1	件	16.02	16.02	地盘用，铁厂组装
81	B版改孔	ST-M33S	37*50*37*5mm铁槽	热浸锌	1	0	1	件	16.02	16.02	地盘用，铁厂组装
82	B版改孔	ST-M34S	37*50*37*5mm铁槽	热浸锌	11	0	11	件	16.02	176.22	地盘用，铁厂组装
83	B版改孔	ST-M35S	37*50*37*5mm铁槽	热浸锌	3	0	3	件	16.02	48.06	地盘用，铁厂组装
84	B版改孔	ST-M36S	37*50*37*5mm铁槽	热浸锌	1	0	1	件	16.02	16.02	地盘用，铁厂组装
85	B版改孔	ST-M37S	37*50*37*5mm铁槽	热浸锌	2	0	2	件	13.92	27.84	地盘用，铁厂组装
86	B版改孔	ST-M38S	37*50*37*5mm铁槽	热浸锌	1	0	1	件	13.92	13.92	地盘用，铁厂组装
87	B版改配件编号	ST-M39S	37*50*37*5mm铁槽	热浸锌	37	0	37	件	13.50	499.50	地盘用，铁厂组装
88	B版改配件编号	ST-M40S	37*50*37*5mm铁槽	热浸锌	38	0	38	件	13.50	513.00	地盘用，铁厂组装

美特鋁質 有限公司 MIDI Aluminium Fabricator Ltd.	工程號:	J-837	計算:	JH	日期:	2019.04.10	送 呈:	胡哥
	地盤名稱:	觀塘裕民坊	核對:	DL	日期:	2019.04.10	副 本:	
地盤用鐵件BM表	項目類別:	Glass Cladding(6F，10~RF)	批准:		日期:			
BM編號： J837-GC-ST-001	修改版次:	EI0365B			鐵件總重量KG：	122389.63	此BM依據EI9720E版4th大圖計算	

序號	修改內容	鐵件圖號	鐵件名稱	顏色	實用	後備	總數	單位	單件/件 (kg)	總重量 (kg)	備注
89	B版改配件編号	ST-M41S	37*50*37*5mm铁槽	热浸锌	17	0	17	件	13.50	229.50	地盘用，铁厂组装
90	B版改孔	ST-M42S	37*50*37*5mm铁槽	热浸锌	1	0	1	件	19.31	19.31	地盘用，铁厂组装
91	B版改配件编号	ST-M43S	37*50*37*5mm铁槽	热浸锌	1	0	1	件	13.50	13.50	地盘用，铁厂组装
92	B版改配件编号	ST-M44S	37*50*37*5mm铁槽	热浸锌	3	0	3	件	13.50	40.50	地盘用，铁厂组装
93	B版改配件编号	ST-M45S	37*50*37*5mm铁槽	热浸锌	4	0	4	件	13.50	54.00	地盘用，铁厂组装
94	B版改配件编号	ST-M46S	37*50*37*5mm铁槽	热浸锌	31	0	31	件	13.15	407.65	地盘用，铁厂组装
95	B版改配件编号	ST-M47S	37*50*37*5mm铁槽	热浸锌	32	0	32	件	13.15	420.80	地盘用，铁厂组装
96	B版改配件编号	ST-M48S	37*50*37*5mm铁槽	热浸锌	1	0	1	件	13.15	13.15	地盘用，铁厂组装
97	B版改配件编号	ST-M49S	37*50*37*5mm铁槽	热浸锌	1	0	1	件	13.15	13.15	地盘用，铁厂组装
98	B版改配件编号	ST-M50S	37*50*37*5mm铁槽	热浸锌	1	0	1	件	13.15	13.15	地盘用，铁厂组装
99	B版改孔	ST-M51S	37*50*37*5mm铁槽	热浸锌	1	0	1	件	3.55	3.55	地盘用，铁厂组装
100	B版改配件编号	ST-M52S	37*50*37*5mm铁槽	热浸锌	1	0	1	件	13.15	13.15	地盘用，铁厂组装
101	B版改配件编号	ST-M53S	37*50*37*5mm铁槽	热浸锌	2	0	2	件	13.15	26.30	地盘用，铁厂组装
102	B版改配件编号	ST-M54S	37*50*37*5mm铁槽	热浸锌	1	0	1	件	13.15	13.15	地盘用，铁厂组装
103	B版改配件编号	ST-M55S	37*50*37*5mm铁槽	热浸锌	1	0	1	件	13.15	13.15	地盘用，铁厂组装
104	B版改配件编号	ST-M56S	37*50*37*5mm铁槽	热浸锌	1	0	1	件	13.15	13.15	地盘用，铁厂组装
105	B版改配件编号	ST-M57S	37*50*37*5mm铁槽	热浸锌	1	0	1	件	13.15	13.15	地盘用，铁厂组装
106	B版改配件编号	ST-M58S	37*50*37*5mm铁槽	热浸锌	1	0	1	件	13.15	13.15	地盘用，铁厂组装
107	B版改配件编号	ST-M59S	37*50*37*5mm铁槽	热浸锌	5	0	5	件	13.15	65.75	地盘用，铁厂组装
108	B版改配件编号	ST-M60S	37*50*37*5mm铁槽	热浸锌	3	0	3	件	13.15	39.45	地盘用，铁厂组装
109	B版改配件编号	ST-M61S	37*50*37*5mm铁槽	热浸锌	3	0	3	件	14.79	44.37	地盘用，铁厂组装
110	B版改配件编号	ST-M62S	37*50*37*5mm铁槽	热浸锌	2	0	2	件	14.79	29.58	地盘用，铁厂组装

美特鋁質 有限公司 MIDI Aluminium Fabricator Ltd.	工程號:	J-837	計算:	JH	日期:	2019.04.10	送 呈:	胡哥
	地盤名稱:	觀塘裕民坊	核對:	DL	日期:	2019.04.10	副 本:	
地盤用鐵件BM表	項目類別:	Glass Cladding(6F，10~RF)	批准:		日期:			
BM編號： J837-GC-ST-001	修改版次:	EI0365B			鐵件總重量KG：	122389.63	此BM依據EI9720E版4th大圖計算	

序號	修改內容	鐵件圖號	鐵件名稱	顏色	實用	後備	總數	單位	單件/件 (kg)	總重量 (kg)	備注
111	B版改配件編号	ST-M63S	37*50*37*5mm铁槽	热浸锌	3	0	3	件	14.79	44.37	地盘用，铁厂组装
112	B版改配件編号	ST-M64S	37*50*37*5mm铁槽	热浸锌	1	0	1	件	14.79	14.79	地盘用，铁厂组装
113	B版改配件編号	ST-M65S	37*50*37*5mm铁槽	热浸锌	6	0	6	件	12.51	75.06	地盘用，铁厂组装
114	B版改配件編号	ST-M66S	37*50*37*5mm铁槽	热浸锌	7	0	7	件	12.51	87.57	地盘用，铁厂组装
115	B版改配件編号	ST-M67S	37*50*37*5mm铁槽	热浸锌	1	0	1	件	12.51	12.51	地盘用，铁厂组装
116	B版改配件編号	ST-M68S	37*50*37*5mm铁槽	热浸锌	2	0	2	件	12.51	25.02	地盘用，铁厂组装
117	B版改配件編号	ST-M69S	37*50*37*5mm铁槽	热浸锌	4	0	4	件	12.51	50.04	地盘用，铁厂组装
118	B版增加數量	ST-P01W	30*8mm铁巴	热浸锌	7642	0	7642	件	0.38	2903.96	地盘用，铁厂组装
119		ST-P02W	65*5mm铁巴	热浸锌	39	0	39	件	8.00	312.00	地盘用，铁厂组装
120		ST-P03W	65*5mm铁巴	热浸锌	109	0	109	件	8.00	872.00	地盘用，铁厂组装
121		ST-P04W	50*5mm铁巴	热浸锌	42	0	42	件	6.15	258.30	地盘用，铁厂组装
122		ST-P05	65*5mm铁巴	热浸锌	40	0	40	件	4.48	179.20	地盘用
123		ST-P06W	50*5mm铁巴	热浸锌	104	0	104	件	6.15	639.60	地盘用，铁厂组装
124		ST-P07	200*10mm铁巴	热浸锌+沥青油	294	0	294	件	3.93	1155.42	地盘用
125		ST-P08W	65*5mm铁巴	热浸锌	1	0	1	件	8.25	8.25	地盘用，铁厂组装
126	B版增加數量	ST-P09W	65*5mm铁巴	热浸锌	2	0	2	件	8.25	16.50	地盘用，铁厂组装
127		ST-P10W	50*5mm铁巴	热浸锌	1	0	1	件	7.30	7.30	地盘用，铁厂组装
128		ST-P11W	50*5mm铁巴	热浸锌	3	0	3	件	7.30	21.90	地盘用，铁厂组装
129	B版減少數量	ST-P12W	65*5mm铁巴	热浸锌	1	0	1	件	9.49	9.49	地盘用，铁厂组装
130		ST-P13W	65*5mm铁巴	热浸锌	1	0	1	件	7.79	7.79	地盘用，铁厂组装
131		ST-P14W	65*5mm铁巴	热浸锌	2	0	2	件	7.79	15.58	地盘用，铁厂组装
132		ST-P15W	50*5mm铁巴	热浸锌	1	0	1	件	7.79	7.79	地盘用，铁厂组装

美特鋁質 有限公司 MIDI Aluminium Fabricator Ltd.	工程號:	J-837	計算:	JH	日期:	2019.04.10	送 呈:	胡哥
	地盤名稱:	觀塘裕民坊	核對:	DL	日期:	2019.04.10	副 本:	
地盤用鐵件BM表	項目類別:	Glass Cladding(6F，10~RF)	批准:		日期:			
BM編號： J837-GC-ST-001	修改版次:	EI0365B			鐵件總重量KG：	122389.63	此BM依據EI9720E版4th大圖計算	

序號	修改內容	鐵件圖號	鐵件名稱	顏色	實用	後備	總數	單位	單件/件 (kg)	總重量 (kg)	備注
133		ST-P16W	50*5mm铁巴	热浸锌	3	0	3	件	7.79	23.37	地盘用，铁厂组装
134		ST-P17W	65*5mm铁巴	热浸锌	1	0	1	件	8.76	8.76	地盘用，铁厂组装
135		ST-P18W	65*5mm铁巴	热浸锌	1	0	1	件	7.41	7.41	地盘用，铁厂组装
136		ST-P19W	50*5mm铁巴	热浸锌	2	0	2	件	7.41	14.82	地盘用，铁厂组装
137		ST-T01	37*50*37*5mm铁槽	热浸锌	882	0	882	件	2.75	2425.50	地盘用
138	B版减少数量	ST-T02	37*50*37*5mm铁槽	热浸锌	605	0	605	件	2.68	1621.40	地盘用
139		ST-T03	37*50*37*5mm铁槽	热浸锌	78	0	78	件	3.39	264.42	地盘用
140		ST-T04	37*50*37*5mm铁槽	热浸锌	78	0	78	件	4.73	368.94	地盘用
141		ST-T05	37*50*37*5mm铁槽	热浸锌	78	0	78	件	5.56	433.68	地盘用
142		ST-T06	37*50*37*5mm铁槽	热浸锌	78	0	78	件	5.15	401.70	地盘用
143		ST-T07	37*50*37*5mm铁槽	热浸锌	78	0	78	件	0.89	69.42	地盘用
144		ST-T08	37*50*37*5mm铁槽	热浸锌	78	0	78	件	1.44	112.32	地盘用
145		ST-T09	37*50*37*5mm铁槽	热浸锌	42	0	42	件	2.67	112.14	地盘用
146		ST-T10	37*50*37*5mm铁槽	热浸锌	322	0	322	件	2.61	840.42	地盘用
147		ST-T11	37*50*37*5mm铁槽	热浸锌	158	0	158	件	2.89	456.62	地盘用
148		ST-T12	37*50*37*5mm铁槽	热浸锌	85	0	85	件	2.52	214.20	地盘用
149		ST-T13	37*50*37*5mm铁槽	热浸锌	162	0	162	件	3.38	547.56	地盘用
150		ST-T14	37*50*37*5mm铁槽	热浸锌	212	0	212	件	4.35	922.20	地盘用
151		ST-T15	37*50*37*5mm铁槽	热浸锌	46	0	46	件	4.01	184.46	地盘用
152		ST-T16	37*50*37*5mm铁槽	热浸锌	86	0	86	件	4.50	387.00	地盘用
153		ST-T17	37*50*37*5mm铁槽	热浸锌	257	0	257	件	4.53	1164.21	地盘用
154		ST-T18	37*50*37*5mm铁槽	热浸锌	162	0	162	件	3.32	537.84	地盘用

美特鋁質 有限公司 MIDI Aluminium Fabricator Ltd.	工程號:	J-837	計算:	JH	日期:	2019.04.10	送 呈:	胡哥
	地盤名稱:	觀塘裕民坊	核對:	DL	日期:	2019.04.10	副 本:	
地盤用鐵件BM表	項目類別:	Glass Cladding(6F，10~RF)	批准:		日期:			
BM編號： J837-GC-ST-001	修改版次:	EI0365B			鐵件總重量KG：	122389.63	此BM依據EI9720E版4th大圖計算	

序號	修改內容	鐵件圖號	鐵件名稱	顏色	實用	後備	總數	單位	單件/件 (kg)	總重量 (kg)	備注
155		ST-T19	37*50*37*5mm铁槽	热浸锌	82	0	82	件	3.22	264.04	地盘用
156		ST-T20	37*50*37*5mm铁槽	热浸锌	164	0	164	件	3.22	528.08	地盘用
157		ST-T21	37*50*37*5mm铁槽	热浸锌	154	0	154	件	3.61	555.94	地盘用
158		ST-T22	37*50*37*5mm铁槽	热浸锌	319	0	319	件	3.18	1014.42	地盘用
159		ST-T23	37*50*37*5mm铁槽	热浸锌	234	0	234	件	2.58	603.72	地盘用
160		ST-T24	37*50*37*5mm铁槽	热浸锌	233	0	233	件	2.39	556.87	地盘用
161		ST-T25S	37*50*37*5mm铁槽	热浸锌	36	0	36	件	3.39	122.04	地盘用，铁厂组装
162		ST-T26W	50*50*5mm 铁角+50*25*5mm 铁角	热浸锌	36	0	36	件	4.65	167.40	地盘用，铁厂组装
163		ST-T27S	37*50*37*5mm铁槽	热浸锌	36	0	36	件	3.39	122.04	地盘用，铁厂组装
164		ST-T28W	50*50*5mm 铁角+50*25*5mm 铁角	热浸锌	36	0	36	件	4.65	167.40	地盘用，铁厂组装
165		ST-T29S	37*50*37*5mm铁槽	热浸锌	36	0	36	件	2.67	96.12	地盘用，铁厂组装
166		ST-T30W	50*5mm铁巴	热浸锌	36	0	36	件	1.05	37.80	地盘用，铁厂组装
167		ST-T31S	37*50*37*5mm铁槽	热浸锌	36	0	36	件	2.67	96.12	地盘用，铁厂组装
168		ST-T32W	95*5mm铁巴	热浸锌	37	0	37	件	2.00	74.00	地盘用，铁厂组装
169		ST-T33S	37*50*37*5mm铁槽	热浸锌	40	0	40	件	4.01	160.40	地盘用，铁厂组装
170		ST-T34W	50*50*5mm 铁角+50*25*5mm 铁角	热浸锌	40	0	40	件	5.61	224.40	地盘用，铁厂组装
171		ST-T35S	37*50*37*5mm铁槽	热浸锌	40	0	40	件	4.01	160.40	地盘用，铁厂组装
172		ST-T36W	100*5mm铁巴	热浸锌	41	0	41	件	3.34	136.94	地盘用，铁厂组装
173		ST-T37S	37*50*37*5mm铁槽	热浸锌	40	0	40	件	2.68	107.20	地盘用，铁厂组装
174		ST-T38W	50*50*5mm 铁角+50*25*5mm 铁角	热浸锌	40	0	40	件	3.57	142.80	地盘用，铁厂组装
175		ST-T39S	37*50*37*5mm铁槽	热浸锌	40	0	40	件	2.68	107.20	地盘用，铁厂组装
176		ST-T40W	100*5mm铁巴	热浸锌	41	0	41	件	2.12	86.92	地盘用，铁厂组装

美特鋁質 有限公司 MIDI Aluminium Fabricator Ltd.	工程號:	J-837	計算:	JH	日期:	2019.04.10	送 呈:	胡哥
	地盤名稱:	觀塘裕民坊	核對:	DL	日期:	2019.04.10	副 本:	
地盤用鐵件BM表	項目類別:	Glass Cladding(6F，10~RF)	批准:		日期:			
BM編號： J837-GC-ST-001	修改版次:	EI0365B			鐵件總重量KG：	122389.63	此BM依據EI9720E版4th大圖計算	

序號	修改內容	鐵件圖號	鐵件名稱	顏色	實用	後備	總數	單位	單件/件 (kg)	總重量 (kg)	備注
177	B新增	ST-T41	37*50*37*5mm铁槽	热浸锌	77	0	77	件	2.68	206.36	地盘用
				合计:			44402			122389.630	

美特鋁質有限公司
MIDI Aluminium Fabricator Ltd.

QF005/8

圖則登記表
DRAWING REGISTER

工程名稱 Project Title:	觀塘裕民坊
工程編號 Project No:	J-837

分發予 Distributed To

圖則編號 Drg. No.	圖則名稱 Drawing Title		接收日期 Receiving Date（適用於客戶圖則） 年 月 日	發出日期 Issued Date 年 月 日	修訂編號 Revision No.
ST-AG01 (1 of 2)	铁角拆图	1		19/3/25	-
ST-AG01 (2 of 2)	铁角拆图	2		19/4/10	A
ST-AG02W	铁角拆图	3			A
ST-AG03	铁角拆图	4			-
ST-AG04	铁角拆图	5			-
ST-AG05	铁角拆图	6			-
ST-AG06	铁角拆图	7			-
ST-AG07	铁角拆图	8			-
ST-AG08	铁角拆图	9			-
ST-AG09	铁角拆图	10			-
ST-AG10	铁角拆图	11			-
ST-AG11	铁角拆图	12			-
ST-AG12	铁角拆图	13			-
ST-AG13W	铁角拆图	14			-
ST-AG14	铁角拆图	15			-
ST-AG15	铁角拆图	16			-
ST-AG16	铁角拆图	17			-
ST-AG17	铁角拆图	18			-
ST-AG18	铁角拆图	19			-
ST-AG19	铁角拆图	20			-
ST-AG20	铁角拆图	21			-
ST-AG21	铁角拆图	22			-
ST-AG22	铁角拆图	23			-
ST-AG23	铁角拆图	24			-
ST-AG24	铁角拆图	25			-

圖則登記表
DRAWING REGISTER

工程名稱 Project Title:	觀塘裕民坊
工程編號 Project No:	J-837

分發予 Distributed To	

圖則編號 Drg. No.	圖則名稱 Drawing Title		接收日期 Receiving Date（適用於客戶圖則）									
		年										
		月										
		日										
			發出日期 Issued Date									
		年	19	19								
		月	3	4								
		日	25	10								
			修訂編號 Revision No.									
ST-AG25	铁角拆图	26	-									
ST-AG26	铁角拆图	27	-									
ST-AG27	铁角拆图	28	-									
ST-AG28	铁角拆图	29	-									
ST-AG29	铁角拆图	30	-									
ST-AG30	铁角拆图	31	-									
ST-AG31	铁角拆图	32	-									
ST-AG32	铁角拆图	33	-									
ST-AG33	铁角拆图	34	-									
ST-AG34	铁角拆图	35	-									
ST-AG35	铁角拆图	36	-									
ST-AG36	铁角拆图	37	-									
ST-AG37	铁角拆图	38	-									
ST-CH01W (1 of 2)	铁槽码拆图	39	-	A								
ST-CH01W (2 of 2)	铁槽码拆图	40	-	A								
ST-CH02W (1 of 2)	铁槽码拆图	41	-	A								
ST-CH02W (2 of 2)	铁槽码拆图	42	-	A								
ST-CH03W (1 of 2)	铁槽码拆图	43	-	新增								
ST-CH03W (2 of 2)	铁槽码拆图	44	-	新增								
ST-CH04W (1 of 2)	铁槽码拆图	45	-	新增								
ST-CH04W (2 of 2)	铁槽码拆图	46	-	新增								
ST-M01S (1 of 2)	铁通拆图	47	-	A								
ST-M01S (2 of 2)	铁通拆图	48	-	A								
ST-M02S (1 of 2)	铁通拆图	49	-	A								
ST-M02S (2 of 2)	铁通拆图	50	-	A								

圖則登記表
DRAWING REGISTER

			接收日期 Receiving Date（適用於客戶圖則）																		
工程名稱 Project Title:	觀塘裕民坊	年																			
		月																			
工程編號 Project No:	J-837	日																			
分發予 Distributed To			發出日期 Issued Date																		
		年	19	19																	
		月	3	4																	
		日	25	10																	
圖則編號 Drg. No.	圖則名稱 Drawing Title		修訂編號 Revision No.																		
ST-M03S	铁通拆图	51	-	A																	
ST-M04	铁通拆图	52	-	A																	
ST-M05S	铁通拆图	53	-	A																	
ST-M06W	铁通拆图	54	-																		
ST-M07S	铁通拆图	55	-	A																	
ST-M08S	主企铁槽拆图	56	-	A																	
ST-M09S	主企铁槽拆图	57	-	A																	
ST-M10S (1 of 2)	主企铁槽拆图	58	-	A																	
ST-M10S (2 of 2)	主企铁槽拆图	59	-	A																	
ST-M11S	铁角拆图	60	-	A																	
ST-M12S	主企铁槽拆图	61	-	A																	
ST-M13S	铁角拆图	62	-	A																	
ST-M14S	主企铁槽拆图	63	-	A																	
ST-M15S	主企铁槽拆图	64	-	A																	
ST-M16W	主企铁槽拆图	65	-																		
ST-M17S (1 of 2)	主企铁槽拆图	66	-	A																	
ST-M17S (2 of 2)	主企铁槽拆图	67	-	A																	
ST-M18S	主企铁槽拆图	68	-	A																	
ST-M19S (1 of 2)	主企铁槽拆图	69	-	A																	
ST-M19S (2 of 2)	主企铁槽拆图	70	-	A																	
ST-M20S (1 of 2)	主企铁槽拆图	71	-	A																	
ST-M20S (2 of 2)	主企铁槽拆图	72	-	A																	
ST-M21S	主企铁槽拆图	73	-	A																	
ST-M22S	主企铁槽拆图	74	-	A																	
ST-M23S	铁角拆图	75	-	A																	

圖則登記表
DRAWING REGISTER

			接收日期 Receiving Date（適用於客戶圖則）									
工程名稱 Project Title:	觀塘裕民坊	年										
		月										
工程編號 Project No:	J-837	日										
分發予 Distributed To			發出日期 Issued Date									
		年	19	19								
		月	3	4								
		日	25	10								

圖則編號 Drg. No.	圖則名稱 Drawing Title		修訂編號 Revision No.									
ST-M24S	主企铁槽拆图	76	-	A								
ST-M25S	主企铁槽拆图	77	-	A								
ST-M26S	主企铁槽拆图	78	-	A								
ST-M27S	主企铁槽拆图	79	-	A								
ST-M28S	主企铁槽拆图	80	-	A								
ST-M29S	主企铁槽拆图	81	-	A								
ST-M30S	主企铁槽拆图	82	-	A								
ST-M31S	主企铁槽拆图	83	-	A								
ST-M32S	主企铁槽拆图	84	-	A								
ST-M33S	主企铁槽拆图	85	-	A								
ST-M34S	主企铁槽拆图	86	-	A								
ST-M35S	主企铁槽拆图	87	-	A								
ST-M36S	主企铁槽拆图	88	-	A								
ST-M37S	主企铁槽拆图	89	-	A								
ST-M38S	主企铁槽拆图	90	-	A								
ST-M39S (1 of 2)	主企铁槽拆图	91	-	A								
ST-M39S (2 of 2)	主企铁槽拆图	92	-	A								
ST-M40S (1 of 2)	主企铁槽拆图	93	-	A								
ST-M40S (2 of 2)	主企铁槽拆图	94	-	A								
ST-M41S	主企铁槽拆图	95	-	A								
ST-M42S	主企铁槽拆图	96	-	A								
ST-M43S	主企铁槽拆图	97	-	A								
ST-M44S	主企铁槽拆图	98	-	A								
ST-M45S	主企铁槽拆图	99	-	A								

圖則登記表
DRAWING REGISTER

工程名稱 Project Title:	觀塘裕民坊	年	接收日期 Receiving Date（適用於客戶圖則）																		
		月																			
工程編號 Project No:	J-837	日																			
分發予 Distributed To			發出日期 Issued Date																		
		年	19	19																	
		月	3	4																	
		日	25	10																	
圖則編號 Drg. No.	圖則名稱 Drawing Title		修訂編號 Revision No.																		
ST-M46S (1 of 2)	主企铁槽拆图	100	-	A																	
ST-M46S (2 of 2)	主企铁槽拆图	101	-	A																	
ST-M47S (1 of 2)	主企铁槽拆图	102	-	A																	
ST-M47S (2 of 2)	主企铁槽拆图	103	-	A																	
ST-M48S	主企铁槽拆图	104	-	A																	
ST-M49S	主企铁槽拆图	105	-	A																	
ST-M50S	主企铁槽拆图	106	-	A																	
ST-M51S	主企铁槽拆图	107	-	A																	
ST-M52S	主企铁槽拆图	108	-	A																	
ST-M53S	主企铁槽拆图	109	-	A																	
ST-M54S	主企铁槽拆图	110	-	A																	
ST-M55S	主企铁槽拆图	111	-	A																	
ST-M56S	主企铁槽拆图	112	-	A																	
ST-M57S	主企铁槽拆图	113	-	A																	
ST-M58S	主企铁槽拆图	114	-	A																	
ST-M59S	主企铁槽拆图	115	-	A																	
ST-M60S	主企铁槽拆图	116	-	A																	
ST-M61S	主企铁槽拆图	117	-	A																	
ST-M62S	主企铁槽拆图	118	-	A																	
ST-M63S	主企铁槽拆图	119	-	A																	
ST-M64S	主企铁槽拆图	120	-	A																	
ST-M65S	主企铁槽拆图	121	-	A																	
ST-M66S	主企铁槽拆图	122	-	A																	
ST-M67S	主企铁槽拆图	123	-	A																	
ST-M68S	主企铁槽拆图	124	-	A																	
ST-M69S	主企铁槽拆图	125	-	A																	

圖則登記表
DRAWING REGISTER

工程名稱 Project Title:	觀塘裕民坊
工程編號 Project No:	J-837

分發予 Distributed To

圖則編號 Drg. No.	圖則名稱 Drawing Title		接收日期 Receiving Date (適用於客戶圖則) 年 月 日	發出日期 Issued Date 年 月 日	修訂編號 Revision No.
				19 3 25	19 4 10
ST-P01W (1 of 2)	主企铁槽拆图	126			- A
ST-P01W (2 of 2)	主企铁槽拆图	127			- A
ST-P02W	主企铁槽拆图	128			-
ST-P03W	主企铁槽拆图	129			-
ST-P04W	主企铁槽拆图	130			-
ST-P05	主企铁槽拆图	131			-
ST-P06W	主企铁槽拆图	132			-
ST-P07	主企铁槽拆图	133			-
ST-P08W	铁巴拆图	134			-
ST-P09W	铁巴拆图	135			- A
ST-P10W	铁巴拆图	136			-
ST-P11W	铁巴拆图	137			-
ST-P12W	铁巴拆图	138			- A
ST-P13W	铁巴拆图	139			-
ST-P14W	铁巴拆图	140			-
ST-P15W	铁巴拆图	141			-
ST-P16W	铁巴拆图	142			-
ST-P17W	铁巴拆图	143			-
ST-P18W	铁巴拆图	144			-
ST-P19W	铁巴拆图	145			-
ST-H01 (1 of 2)	铁巴拆图	146			-
ST-H01 (2 of 2)	铁巴拆图	147			-
ST-H02S (1 of 2)	铁巴拆图	148			- A
ST-H02S (2 of 2)	铁巴拆图	149			- A
ST-H03S (1 of 2)	铁巴拆图	150			-
ST-H03S (2 of 2)	铁巴拆图	151			-
ST-H04	铁巴拆图	152			-
ST-H05	铁巴拆图	153			-
ST-H06S	铁巴拆图	154			-
ST-H07S	铁巴拆图	155			-

圖則登記表
DRAWING REGISTER

工程名稱 Project Title:	觀塘裕民坊
工程編號 Project No:	J-837

分發予 Distributed To

圖則編號 Drg. No.	圖則名稱 Drawing Title		接收日期 Receiving Date（適用於客戶圖則）	發出日期 Issued Date	修訂編號 Revision No.
		年 月 日		19 3 25	19 4 10
ST-T01	主横铁槽拆图	156			-
ST-T02	主横铁槽拆图	157			-
ST-T03	主横铁槽拆图	158			-
ST-T04	主横铁槽拆图	159			-
ST-T05	主横铁槽拆图	160			-
ST-T06	主横铁槽拆图	161			-
ST-T07	主横铁槽拆图	162			-
ST-T08	主横铁槽拆图	163			-
ST-T09	主横铁槽拆图	164			-
ST-T10	主横铁槽拆图	165			-
ST-T11	主横铁槽拆图	166			-
ST-T12	主横铁槽拆图	167			-
ST-T13	主横铁槽拆图	168			-
ST-T14	主横铁槽拆图	169			-
ST-T15	主横铁槽拆图	170			-
ST-T16	主横铁槽拆图	171			-
ST-T17	主横铁槽拆图	172			-
ST-T18	主横铁槽拆图	173			-
ST-T19	主横铁槽拆图	174			-
ST-T20	主横铁槽拆图	175			-
ST-T21	主横铁槽拆图	176			-
ST-T22	主横铁槽拆图	177			-
ST-T23	主横铁槽拆图	178			-
ST-T24	主横铁槽拆图	179			-
ST-T25S	主横铁槽拆图	180			-
ST-T26W	铁角拆图	181			-
ST-T27S	主横铁槽拆图	182			-
ST-T28W	铁角拆图	183			-
ST-T29S	主横铁槽拆图	184			-
ST-T30W	铁巴拆图	185			-

圖則登記表
DRAWING REGISTER

			接收日期 Receiving Date（適用於客戶圖則）												
工程名稱 Project Title:	觀塘裕民坊	年													
		月													
工程編號 Project No:	J-837	日													
分發予 Distributed To			發出日期 Issued Date												
		年	19	19											
		月	3	4											
		日	25	10											
圖則編號 Drg. No.	圖則名稱 Drawing Title		修訂編號 Revision No.												
ST-T31S	主横铁槽拆图	186	-												
ST-T32W	铁巴拆图	187	-												
ST-T33S	主横铁槽拆图	188	-												
ST-T34W	铁角拆图	189	-												
ST-T35S	主横铁槽拆图	190	-												
ST-T36W	铁巴拆图	191	-												
ST-T37S	主横铁槽拆图	192	-												
ST-T38W	铁角拆图	193	-												
ST-T39S	主横铁槽拆图	194	-												
ST-T40W	铁巴拆图	195	-												
ST-T41	主横铁槽拆图	196	-	新增											


EG-DWG3


美特铝质有限公司
MIDI Aluminium Fabricator Ltd.

工程号	J-837	地盘	观塘裕民坊

物料编号	层数	每层数	总数	使用位置	楼层		备注

地盘用

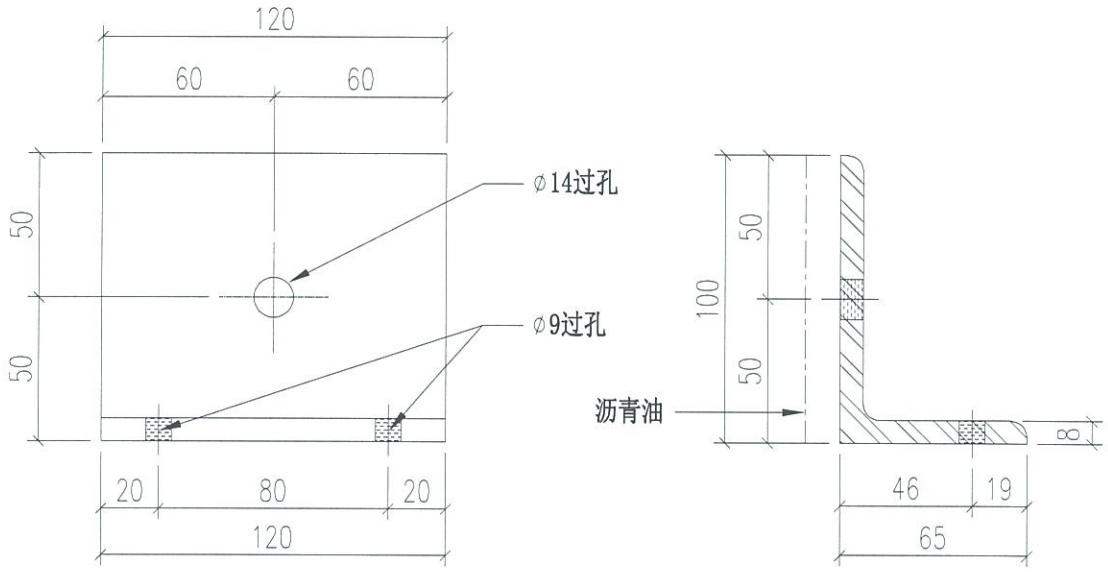

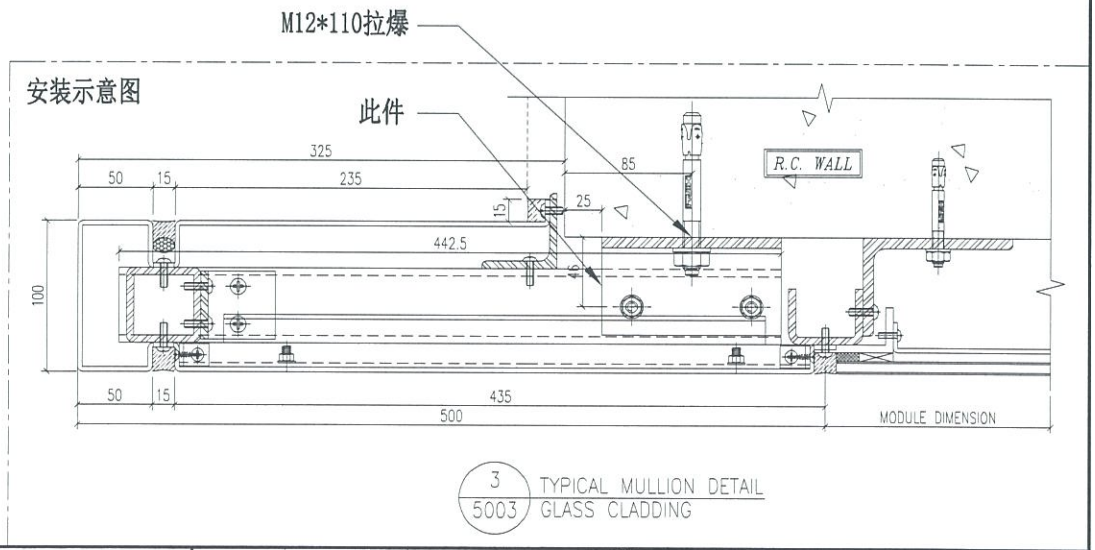

3 / 5003 TYPICAL MULLION DETAIL GLASS CLADDING

重量：1.18 kg

名称	铁角拆图	制图	JH	2019.3.21	修改			
材料	100*65*8mm铁角	复核	DL	2019.3.22	日期			
颜色	热浸锌+沥青油	批准			图号	ST-AG01 (1 of 2)		

EG-DWG3

美特铝质有限公司
MIDI Aluminium Fabricator Ltd.

工程号	J-837	地盘	观塘裕民坊

物料编号	层数	每层数	总数	使用位置	楼层
ST-AG01	1	16	16	T1-AA	6F
ST-AG01	1	8	8	T1-J-8	6F
ST-AG01	1	16	16	T1-N	6F
ST-AG01	1	8	8	T2-4	6F
ST-AG01	1	8	8	T2-A	6F
ST-AG01	1	16	16	T2-AA	6F
ST-AG01	1	16	16	T3-101	6F
ST-AG01	1	8	8	T3-1-J	6F
ST-AG01	1	16	16	T5-110	6F
ST-AG01	1	8	8	T5-Q-3	6F
ST-AG01	14	16	224	T1-AA	10~26F
ST-AG01	14	8	112	T1-J-8	10~26F
ST-AG01	14	16	224	T1-N-10	10~26F
ST-AG01	14	8	112	T2-4	10~26F
ST-AG01	14	8	112	T2-A	10~26F
ST-AG01	14	16	224	T2-AA	10~26F
ST-AG01	14	16	224	T3-101	10~26F
ST-AG01	14	8	112	T3-1-J	10~26F
ST-AG01	14	16	224	T5-110	10~26F
ST-AG01	14	8	112	T5-Q-3	10~26F
ST-AG01	1	16	16	T1-AA	27F
ST-AG01	1	8	8	T1-J-8	27F
ST-AG01	1	16	16	T1-N	27F
ST-AG01	1	8	8	T2-4	27F
ST-AG01	1	8	8	T2-A	27F
ST-AG01	1	16	16	T2-AA	27F
ST-AG01	1	16	16	T3-101	27F
ST-AG01	1	8	8	T3-1-J	27F
ST-AG01	1	16	16	T5-110	27F
ST-AG01	1	8	8	T5-Q-3	27F
ST-AG01	1	16	16	T1-AA	28F
ST-AG01	1	8	8	T1-J-8	28F
ST-AG01	1	16	16	T1-N	28F
ST-AG01	1	8	8	T2-4	28F
ST-AG01	1	8	8	T2-A	28F
ST-AG01	1	16	16	T2-AA	28F
ST-AG01	1	16	16	T3-101	28F
ST-AG01	1	8	8	T3-1-J	28F
ST-AG01	1	16	16	T5-110	28F
ST-AG01	1	8	8	T5-Q-3	28F
ST-AG01	19	16	304	T1-AA	29~49F
ST-AG01	19	8	152	T1-J-8	29~49F
ST-AG01	19	16	304	T1-N	29~49F
ST-AG01	19	16	304	T5-110	29~49F
ST-AG01	19	8	152	T5-Q-3	29~49F
ST-AG01	21	16	336	T3-101	29~51F
ST-AG01	21	8	168	T3-1-J	29~51F
ST-AG01	23	14	184	T2-4	29~53F
ST-AG01	23	8	184	T2-A	29~53F
ST-AG01	23	16	368	T2-AA	29~53F
ST-AG01	1	8	8	T5-Q-3	50F
ST-AG01	1	12	12	T1-AA	RF
ST-AG01	1	6	6	T1-J-8	RF
ST-AG01	1	12	12	T1-N	RF
ST-AG01	1	6	6	T2-A	RF
ST-AG01	1	12	12	T2-AA	RF
ST-AG01	1	12	12	T3-101	RF
ST-AG01	1	6	6	T3-1-J	RF
ST-AG01	1	12	12	T5-110	RF
ST-AG01	1	6	6	T5-Q-3	RF
ST-AG01	1	6	6	T2-4	RF

物料编号	层数	每层数	总数	使用位置	楼层

名称	铁角拆图	制图	JH	2019.3.21	修改	A		
材料	100*65*8mm铁角	复核	DL	2019.3.22	日期	2019.4.10		
颜色	热浸锌+沥青油	批准			图号	ST-AG01 (2 of 2)		


EG-DWG3

美特铝质有限公司
MIDI Aluminium Fabricator Ltd.


工程号	J-837	地盘	观塘裕民坊

物料编号	层数	每层数	总数	使用位置	楼层		备注
ST-AG02W			3440	ST-H02S			
ST-AG02W			1126	ST-H03S			
ST-AG02W			18	ST-H06S			
ST-AG02W			2	ST-H07S			

铁厂组装用

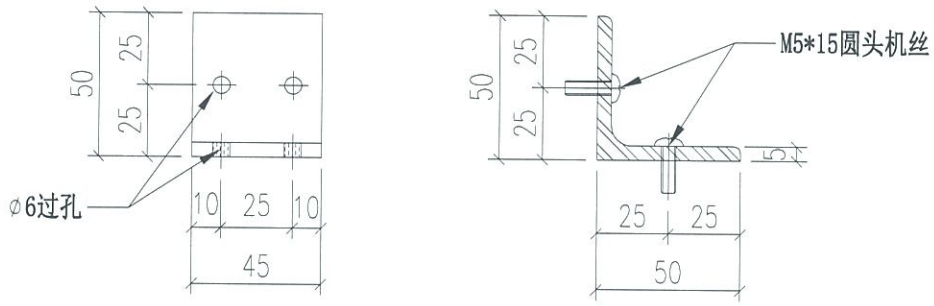

安装示意图

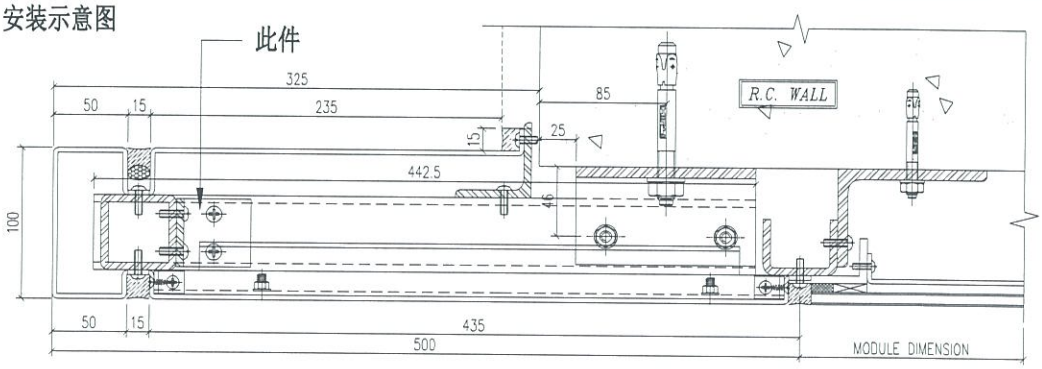

3 / 5003 TYPICAL MULLION DETAIL GLASS CLADDING

重量：0.17 kg

名称	铁角拆图	制图	JH	2019.3.21	修改	A		
材料	50*50*5mm铁角	复核	DL	2019.3.22	日期	2019.4.10		
颜色	热浸锌	批准			图号	ST-AG02W		


EG-DWG3


美特铝质有限公司
MIDI Aluminium Fabricator Ltd.

工程号	J-837	地盘	观塘裕民坊

物料编号	层数	每层数	总数	使用位置	楼层		备注

铁厂组装用

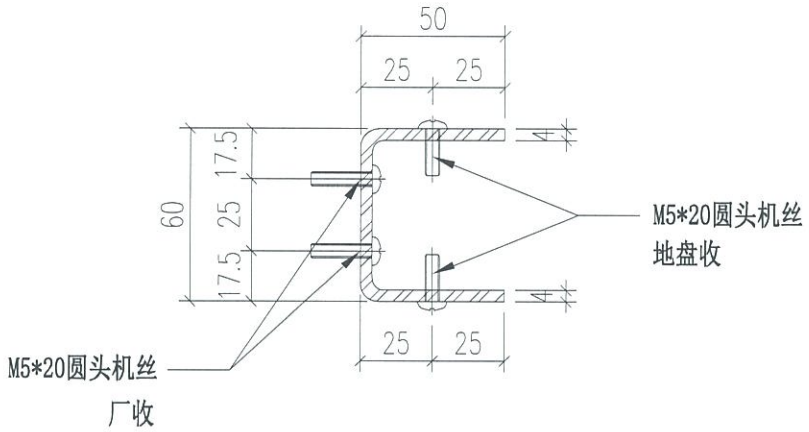

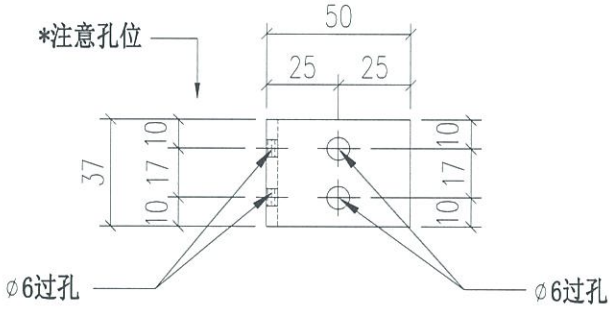

Cur from 120*60*4 GMS RHS

重量：0.17 kg

名称	铁槽码拆图	制图	JH	2019.3.21	修改			
材料	50*60*50*4mm铁槽	复核	DL	2019.3.22	日期			
颜色	热浸锌	批准			图号	ST-CH01W (1 of 2)		

EG-DWG3

美特铝质有限公司
MIDI Aluminium Fabricator Ltd.

工程号	J-837	地盘	观塘裕民坊

物料编号	层数	每层数	总数	使用位置	楼层
ST-CH01W			1305	ST-M01S	
ST-CH01W			102	ST-M03S	
ST-CH01W			34	ST-M05S	
ST-CH01W			68	ST-M07S	
ST-CH01W			38	ST-M09S	
ST-CH01W			76	ST-M11S	
ST-CH01W			76	ST-M12S	
ST-CH01W			38	ST-M13S	
ST-CH01W			76	ST-M14S	
ST-CH01W			38	ST-M15S	
ST-CH01W			386	ST-M17S	
ST-CH01W			104	ST-M18S	
ST-CH01W			56	ST-M19S	
ST-CH01W			5	ST-M21S	
ST-CH01W			3	ST-M22S	
ST-CH01W			21	ST-M24S	
ST-CH01W			4	ST-M25S	
ST-CH01W			2	ST-M27S	
ST-CH01W			4	ST-M29S	
ST-CH01W			4	ST-M30S	
ST-CH01W			3	ST-M31S	
ST-CH01W			4	ST-M32S	
ST-CH01W			3	ST-M33S	
ST-CH01W			33	ST-M34S	
ST-CH01W			9	ST-M35S	
ST-CH01W			2	ST-M38S	
ST-CH01W			111	ST-M39S	
ST-CH01W			51	ST-M41S	
ST-CH01W			3	ST-M43S	
ST-CH01W			12	ST-M45S	
ST-CH01W			62	ST-M46S	
ST-CH01W			4	ST-M48S	
ST-CH01W			2	ST-M49S	
ST-CH01W			3	ST-M50S	
ST-CH01W			2	ST-M52S	
ST-CH01W			3	ST-M54S	
ST-CH01W			3	ST-M55S	
ST-CH01W			2	ST-M56S	
ST-CH01W			3	ST-M57S	
ST-CH01W			2	ST-M58S	
ST-CH01W			10	ST-M59S	
ST-CH01W			6	ST-M60S	
ST-CH01W			3	ST-M61S	
ST-CH01W			3	ST-M63S	
ST-CH01W			12	ST-M65S	
ST-CH01W			4	ST-M68S	
ST-CH01W			8	ST-M69S	

Cur from 120*60*4 GMS RHS

物料编号	层数	每层数	总数	使用位置	楼层

名称	铁槽码拆图	制图	JH	2019.3.21	修改	A		
材料	50*60*50*4mm铁槽	复核	DL	2019.3.22	日期	2019.4.10		
颜色	热浸锌	批准			图号	ST-CH01W (2 of 2)		


EG-DWG3


美特铝质有限公司
MIDI Aluminium Fabricator Ltd.

物料编号	层数	每层数	总数	使用位置	楼层		备注

工程号	J-837	地 盘	观塘裕民坊

铁厂组装用

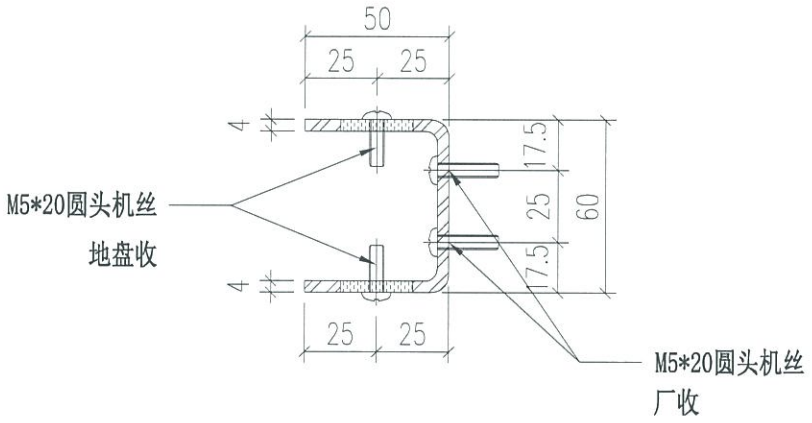

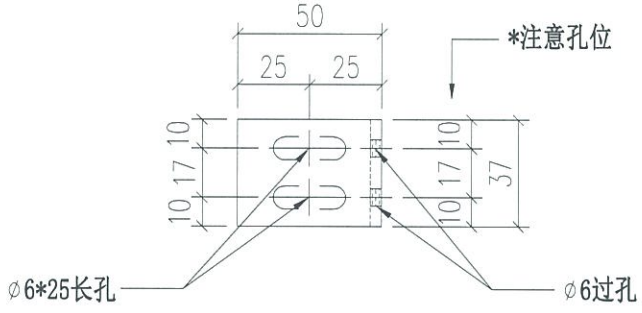

Cur from 120*60*4 GMS RHS

重量：0.17 kg

名 称	铁槽码拆图	制 图	JH	2019.3.21	修 改			
材 料	50*60*50*4mm铁槽	复 核	DL	2019.3.22	日 期			
颜 色	热浸锌	批 准			图 号	ST-CH02W (1 of 2)		

EG-DWG3

美特铝质有限公司
MIDI Aluminium Fabricator Ltd.

工程号	J-837	地盘	观塘裕民坊

物料编号	层数	每层数	总数	使用位置	楼层
ST-CH02W			1379	ST-M02S	
ST-CH02W			102	ST-M05S	
ST-CH02W			34	ST-M07S	
ST-CH02W			102	ST-M08S	
ST-CH02W			106	ST-M10S	
ST-CH02W			38	ST-M11S	
ST-CH02W			76	ST-M12S	
ST-CH02W			76	ST-M13S	
ST-CH02W			76	ST-M15S	
ST-CH02W			386	ST-M17S	
ST-CH02W			58	ST-M20S	
ST-CH02W			5	ST-M22S	
ST-CH02W			27	ST-M23S	
ST-CH02W			3	ST-M25S	
ST-CH02W			3	ST-M26S	
ST-CH02W			4	ST-M28S	
ST-CH02W			3	ST-M29S	
ST-CH02W			4	ST-M30S	
ST-CH02W			4	ST-M31S	
ST-CH02W			4	ST-M33S	
ST-CH02W			33	ST-M34S	
ST-CH02W			3	ST-M36S	
ST-CH02W			4	ST-M37S	
ST-CH02W			114	ST-M40S	
ST-CH02W			51	ST-M41S	
ST-CH02W			7	ST-M42S	
ST-CH02W			9	ST-M44S	
ST-CH02W			64	ST-M47S	
ST-CH02W			4	ST-M49S	
ST-CH02W			2	ST-M50S	
ST-CH02W			2	ST-M51S	
ST-CH02W			4	ST-M53S	
ST-CH02W			2	ST-M54S	
ST-CH02W			3	ST-M55S	
ST-CH02W			3	ST-M56S	
ST-CH02W			3	ST-M58S	
ST-CH02W			10	ST-M59S	
ST-CH02W			2	ST-M62S	
ST-CH02W			3	ST-M63S	
ST-CH02W			1	ST-M64S	
ST-CH02W			14	ST-M66S	
ST-CH02W			2	ST-M67S	
ST-CH02W			8	ST-M69S	

Cur from 120*60*4 GMS RHS

物料编号	层数	每层数	总数	使用位置	楼层

名称	铁槽码拆图	制图	JH	2019.3.21	修改	A		
材料	50*60*50*4mm铁槽	复核	DL	2019.3.22	日期	2019.4.10		
颜色	热浸锌	批准			图号	ST-CH02W (2 of 2)		


EG-DWG3


美特铝质有限公司
MIDI Aluminium Fabricator Ltd.

物料编号	层数	每层数	总数	使用位置	楼层		备注

工程号	J-837	地 盘	观塘裕民坊

铁厂组装用

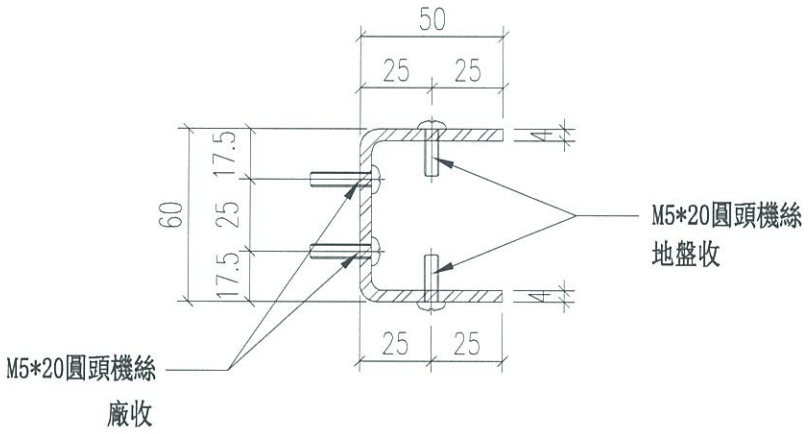

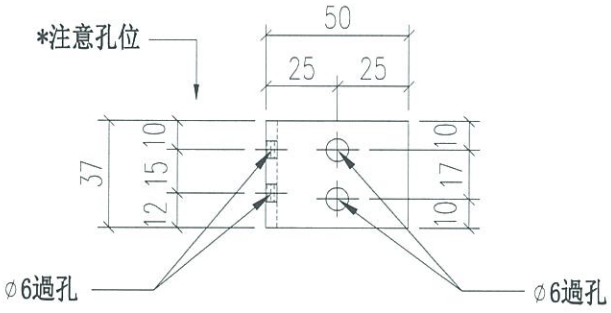

Cur from 120*60*4 GMS RHS

重量：0.17 kg

名 称	铁槽码拆图	制 图	JH	2019.3.21	修 改	新增		
材 料	50*60*50*4mm铁槽	复 核	DL	2019.3.22	日 期	2019.4.10		
颜 色	热浸锌	批 准			图 号	ST-CH03W (1 of 2)		

EG-DWG3

美特铝质有限公司
MIDI Aluminium Fabricator Ltd.

工程号	J-837	地盘	观塘裕民坊

物料编号	层数	每层数	总数	使用位置	楼层
ST-CH03W			1305	ST-M01S	
ST-CH03W			34	ST-M03S	
ST-CH03W			34	ST-M05S	
ST-CH03W			34	ST-M07S	
ST-CH03W			38	ST-M09S	
ST-CH03W			38	ST-M11S	
ST-CH03W			38	ST-M12S	
ST-CH03W			38	ST-M13S	
ST-CH03W			38	ST-M14S	
ST-CH03W			38	ST-M15S	
ST-CH03W			386	ST-M17S	
ST-CH03W			104	ST-M18S	
ST-CH03W			37	ST-M39S	
ST-CH03W			17	ST-M41S	
ST-CH03W			1	ST-M43S	
ST-CH03W			4	ST-M45S	
ST-CH03W			31	ST-M46S	
ST-CH03W			1	ST-M48S	
ST-CH03W			1	ST-M49S	
ST-CH03W			1	ST-M50S	
ST-CH03W			1	ST-M52S	
ST-CH03W			1	ST-M54S	
ST-CH03W			1	ST-M55S	
ST-CH03W			1	ST-M56S	
ST-CH03W			1	ST-M57S	
ST-CH03W			1	ST-M58S	
ST-CH03W			5	ST-M59S	
ST-CH03W			3	ST-M60S	
ST-CH03W			3	ST-M61S	
ST-CH03W			3	ST-M63S	
ST-CH03W			6	ST-M65S	
ST-CH03W			2	ST-M68S	
ST-CH03W			4	ST-M69S	

Cur from 120*60*4 GMS RHS

物料编号	层数	每层数	总数	使用位置	楼层

名称	铁槽码拆图	制图	JH	2019.3.21	修改	新增		
材料	50*60*50*4mm铁槽	复核	DL	2019.3.22	日期	2019.4.10		
颜色	热浸锌	批准			图号	ST-CH03W (2 of 2)		


EG-DWG3


美特铝质有限公司
MIDI Aluminium Fabricator Ltd.

物料编号	层数	每层数	总数	使用位置	楼层		备注

工程号	J-837	地 盘	观塘裕民坊

铁厂组装用

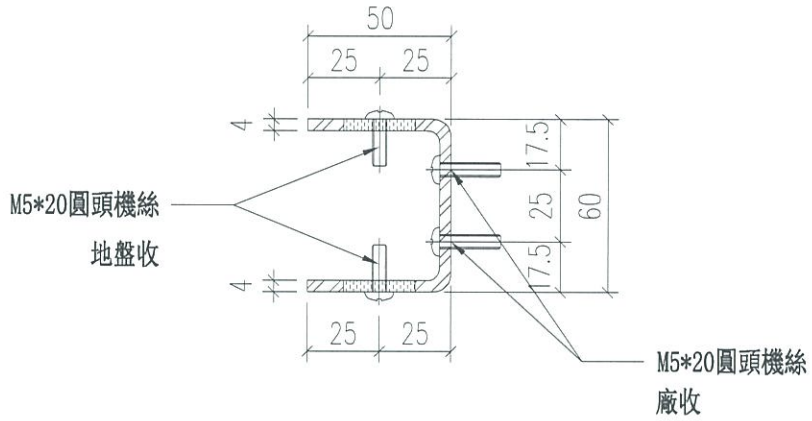

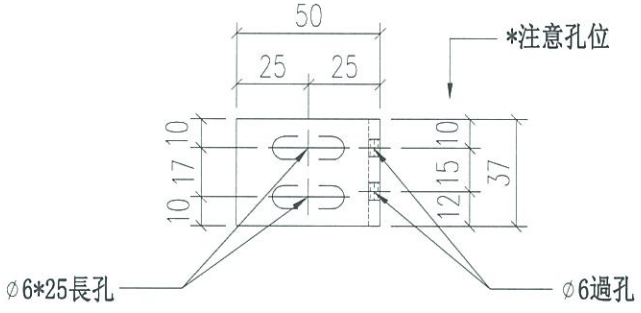

Cur from 120*60*4 GMS RHS

重量：0.17 kg

名 称	铁槽码拆图	制 图	JH	2019.3.21	修 改	新增		
材 料	50*60*50*4mm铁槽	复 核	DL	2019.3.22	日 期	2019.4.10		
颜 色	热浸锌	批 准			图 号	ST-CH04W (1 of 2)		

EG-DWG3

美特铝质有限公司
MIDI Aluminium Fabricator Ltd.

工程号	J-837	地盘	观塘裕民坊

物料编号	层数	每层数	总数	使用位置	楼层
ST-CH04W			1379	ST-M02S	
ST-CH04W			34	ST-M05S	
ST-CH04W			34	ST-M07S	
ST-CH04W			106	ST-M10S	
ST-CH04W			38	ST-M11S	
ST-CH04W			38	ST-M12S	
ST-CH04W			38	ST-M13S	
ST-CH04W			38	ST-M15S	
ST-CH04W			386	ST-M17S	
ST-CH04W			38	ST-M40S	
ST-CH04W			17	ST-M41S	
ST-CH04W			3	ST-M44S	
ST-CH04W			32	ST-M47S	
ST-CH04W			1	ST-M49S	
ST-CH04W			1	ST-M50S	
ST-CH04W			2	ST-M53S	
ST-CH04W			1	ST-M54S	
ST-CH04W			1	ST-M55S	
ST-CH04W			1	ST-M56S	
ST-CH04W			1	ST-M58S	
ST-CH04W			5	ST-M59S	
ST-CH04W			2	ST-M62S	
ST-CH04W			3	ST-M63S	
ST-CH04W			1	ST-M64S	
ST-CH04W			7	ST-M66S	
ST-CH04W			1	ST-M67S	
ST-CH04W			4	ST-M69S	

Cur from 120*60*4 GMS RHS

物料编号	层数	每层数	总数	使用位置	楼层

名称	铁槽码拆图	制图	JH	2019.3.21	修改	新增
材料	50*60*50*4mm铁槽	复核	DL	2019.3.22	日期	2019.4.10
颜色	热浸锌	批准			图号	ST-CH04W (2 of 2)


EG-DWG3


美特铝质有限公司
MIDI Aluminium Fabricator Ltd.


工程号	J-837	地盘	观塘裕民坊

物料编号	层数	每层数	总数	使用位置	楼层		备注


地盘用
铁厂组装

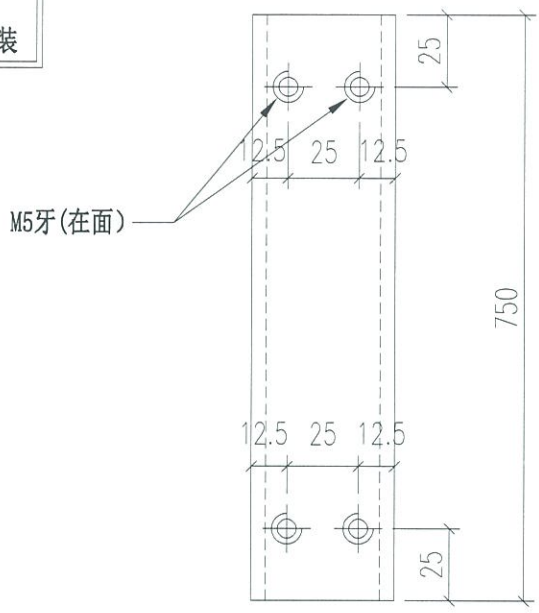

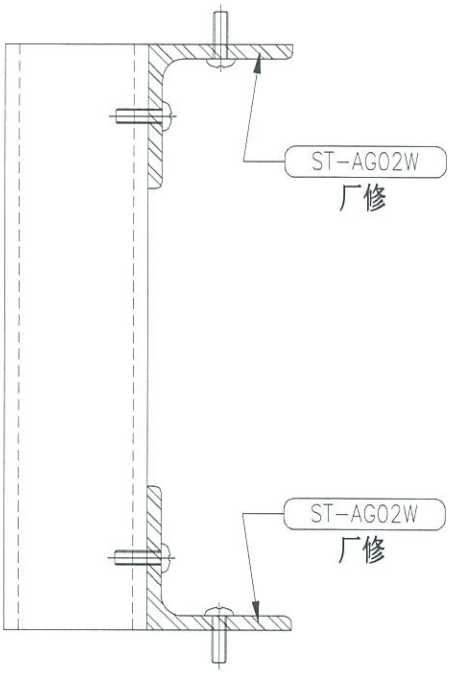

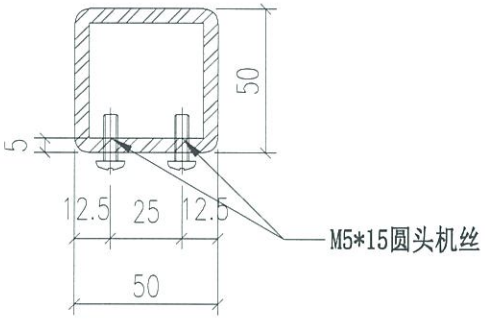

安装示意图

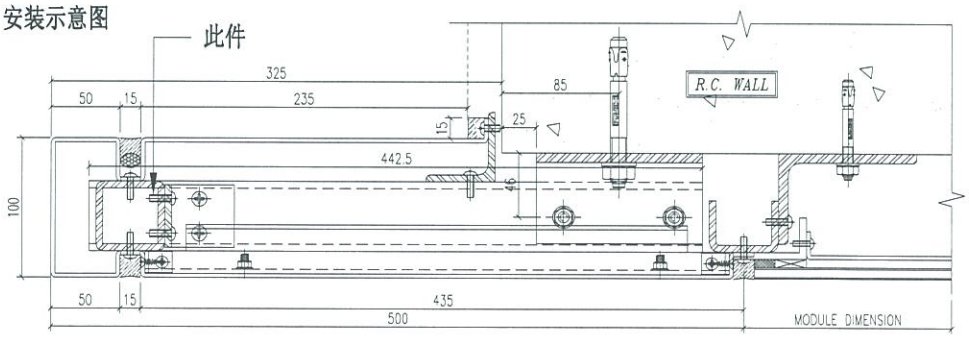

3 / 5003 TYPICAL MULLION DETAIL GLASS CLADDING

重量：5.17 kg

名称	铁通拆图	制图	JH	2019.3.21	修改			
材料	50*50*5mm 铁通	复核	DL	2019.3.22	日期			
颜色	热浸锌	批准			图号	ST-H02S (1 of 2)		

EG-DWG3

美特铝质有限公司
MIDI Aluminium Fabricator Ltd.

工程号	J-837	地盘	观塘裕民坊

物料编号	层数	每层数	总数	使用位置	楼层
ST-H02S	1	6	6	T1-AA	6F
ST-H02S	1	3	3	T1-J-8	6F
ST-H02S	1	6	6	T1-N	6F
ST-H02S	1	3	3	T2-4	6F
ST-H02S	1	3	3	T2-A	6F
ST-H02S	1	6	6	T2-AA	6F
ST-H02S	1	6	6	T3-101	6F
ST-H02S	1	3	3	T3-1-J	6F
ST-H02S	1	6	6	T5-110	6F
ST-H02S	1	3	3	T5-Q-3	6F
ST-H02S	14	6	84	T1-AA	10~26F
ST-H02S	14	3	42	T1-J-8	10~26F
ST-H02S	14	6	84	T1-N-10	10~26F
ST-H02S	14	3	42	T2-4	10~26F
ST-H02S	14	3	42	T2-A	10~26F
ST-H02S	14	6	84	T2-AA	10~26F
ST-H02S	14	6	84	T3-101	10~26F
ST-H02S	14	3	42	T3-1-J	10~26F
ST-H02S	14	6	84	T5-110	10~26F
ST-H02S	14	3	42	T5-Q-3	10~26F
ST-H02S	1	6	6	T1-AA	27F
ST-H02S	1	3	3	T1-J-8	27F
ST-H02S	1	6	6	T1-N	27F
ST-H02S	1	3	3	T2-4	27F
ST-H02S	1	3	3	T2-A	27F
ST-H02S	1	6	6	T2-AA	27F
ST-H02S	1	6	6	T3-101	27F
ST-H02S	1	3	3	T3-1-J	27F
ST-H02S	1	6	6	T5-110	27F
ST-H02S	1	3	3	T5-Q-3	27F
ST-H02S	1	6	6	T1-AA	28F
ST-H02S	1	3	3	T1-J-8	28F
ST-H02S	1	6	6	T1-N	28F
ST-H02S	1	3	3	T2-4	28F
ST-H02S	1	3	3	T2-A	28F
ST-H02S	1	6	6	T2-AA	28F
ST-H02S	1	6	6	T3-101	28F
ST-H02S	1	3	3	T3-1-J	28F
ST-H02S	1	6	6	T5-110	28F
ST-H02S	1	3	3	T5-Q-3	28F
ST-H02S	19	6	114	T1-AA	29~49F
ST-H02S	19	3	57	T1-J-8	29~49F
ST-H02S	19	6	114	T1-N	29~49F
ST-H02S	19	6	114	T5-110	29~49F
ST-H02S	19	3	57	T5-Q-3	29~49F
ST-H02S	21	6	126	T3-101	29~51F
ST-H02S	21	3	63	T3-1-J	29~51F
ST-H02S	23	5	69	T2-4	29~53F
ST-H02S	23	3	69	T2-A	29~53F
ST-H02S	23	6	138	T2-AA	29~53F
ST-H02S	1	2	2	T5-Q-3	50F
ST-H02S	1	4	4	T1-AA	RF
ST-H02S	1	2	2	T1-J-8	RF
ST-H02S	1	4	4	T1-N	RF
ST-H02S	1	2	2	T2-A	RF
ST-H02S	1	4	4	T2-AA	RF
ST-H02S	1	4	4	T3-101	RF
ST-H02S	1	2	2	T3-1-J	RF
ST-H02S	1	6	6	T5-110	RF
ST-H02S	1	2	2	T5-Q-3	RF
ST-H02S	1	2	2	T2-4	RF

物料编号	层数	每层数	总数	使用位置	楼层

名称	铁通拆图	制图	JH	2019.3.21	修改	A		
材料	50*50*5mm 铁通	复核	DL	2019.3.22	日期	2019.4.10		
颜色	热浸锌	批准			图号	ST-H02S (2 of 2)		


EG-DWG3

美特铝质有限公司
MIDI Aluminium Fabricator Ltd.

物料编号	层数	每层数	总数	使用位置	楼层		备注

工程号	J-837	地盘	观塘裕民坊

地盘用
铁厂组装

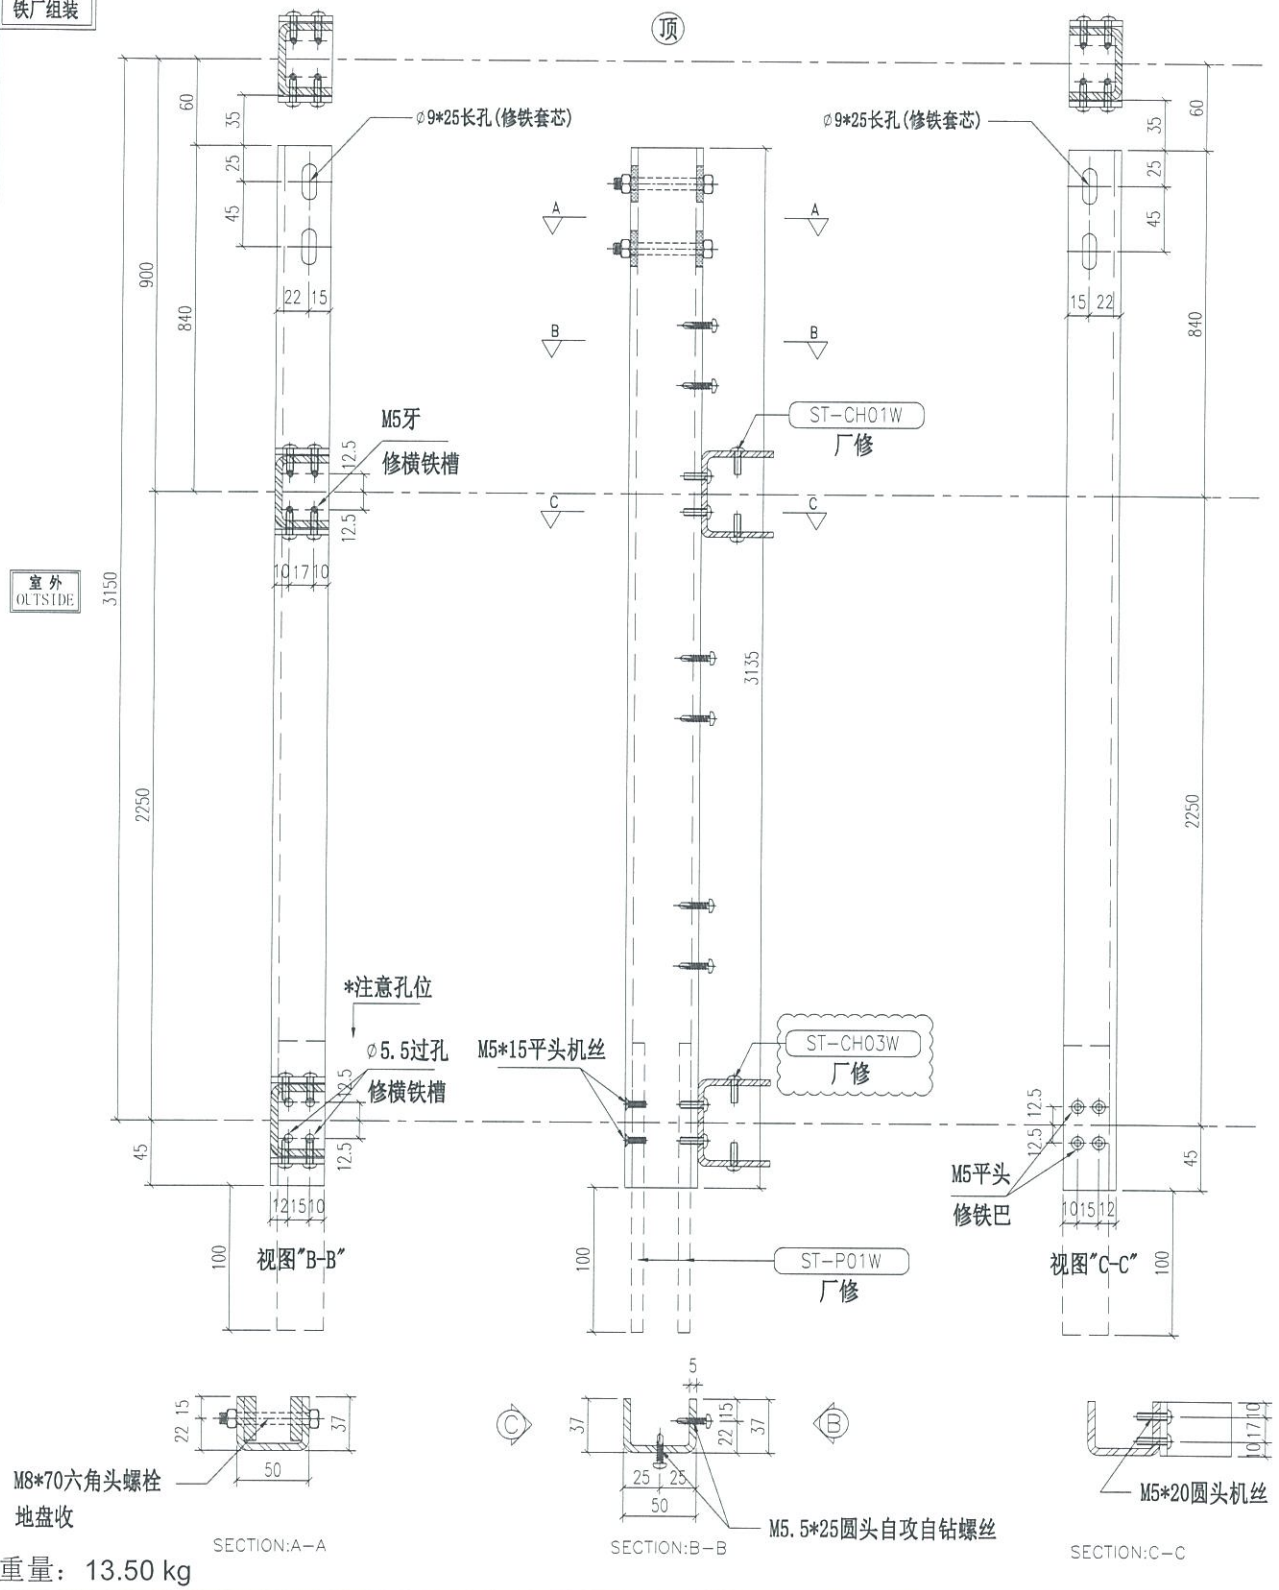

重量：13.50 kg

名称	主企铁槽拆图	制图	JH	2019.3.21	修改	A	
材料	37*50*37*5mm铁槽	复核	DL	2019.3.22	日期	2019.4.10	
颜色	热浸锌				图号	ST-M01S	(1 of 2)

Cur from 100*50*5 GMS RHS

EG-DWG3

美特铝质有限公司
MIDI Aluminium Fabricator Ltd.

工程号	J-837	地盘	观塘裕民坊

物料编号	层数	每层数	总数	使用位置	楼层
ST-M01S	14	4	56	T1-AA	10~26F
ST-M01S	14	5	70	T1-J-8	10~26F
ST-M01S	14	4	56	T1-N-10	10~26F
ST-M01S	14	1	14	T2-1	10~26F
ST-M01S	14	1	14	T2-4	10~26F
ST-M01S	14	2	28	T2-A	10~26F
ST-M01S	14	4	56	T2-AA	10~26F
ST-M01S	14	4	56	T3-101	10~26F
ST-M01S	14	3	42	T3-1-J	10~26F
ST-M01S	14	4	56	T5-110	10~26F
ST-M01S	14	2	28	T5-C-15	10~26F
ST-M01S	14	3	42	T5-Q-3	10~26F
ST-M01S	1	1	1	T1-AA	27F
ST-M01S	1	4	4	T1-AA	28F
ST-M01S	1	5	5	T1-J-8	28F
ST-M01S	1	4	4	T1-N	28F
ST-M01S	1	1	1	T2-1	28F
ST-M01S	1	1	1	T2-4	28F
ST-M01S	1	2	2	T2-A	28F
ST-M01S	1	4	4	T2-AA	28F
ST-M01S	1	4	4	T3-101	28F
ST-M01S	1	3	3	T3-1-J	28F
ST-M01S	1	4	4	T5-110	28F
ST-M01S	1	2	2	T5-C-15	28F
ST-M01S	1	3	3	T5-Q-3	28F
ST-M01S	19	4	76	T1-AA	29~49F
ST-M01S	19	5	95	T1-J-8	29~49F
ST-M01S	19	4	76	T1-N	29~49F
ST-M01S	19	4	76	T5-110	29~49F
ST-M01S	19	2	38	T5-C-15	29~49F
ST-M01S	19	3	57	T5-Q-3	29~49F
ST-M01S	21	4	84	T3-101	29~51F
ST-M01S	21	3	63	T3-1-J	29~51F
ST-M01S	23	1	23	T2-1	29~53F
ST-M01S	23	1	23	T2-4	29~53F
ST-M01S	23	2	46	T2-A	29~53F
ST-M01S	23	4	92	T2-AA	29~53F

物料编号	层数	每层数	总数	使用位置	楼层

名称	主企铁槽拆图	制图	JH	2019.3.21	修改
材料	37*50*37*5mm铁槽	复核	DL	2019.3.22	日期
颜色	热浸锌 Cur from 100*50*5 GMS RHS				图号 ST-M01S (2 of 2)


EG-DWG3

美特铝质有限公司
MIDI Aluminium Fabricator Ltd.

物料编号	层数	每层数	总数	使用位置	楼层		备注

工程号	J-837	地 盘	观塘裕民坊

地盘用
铁厂组装

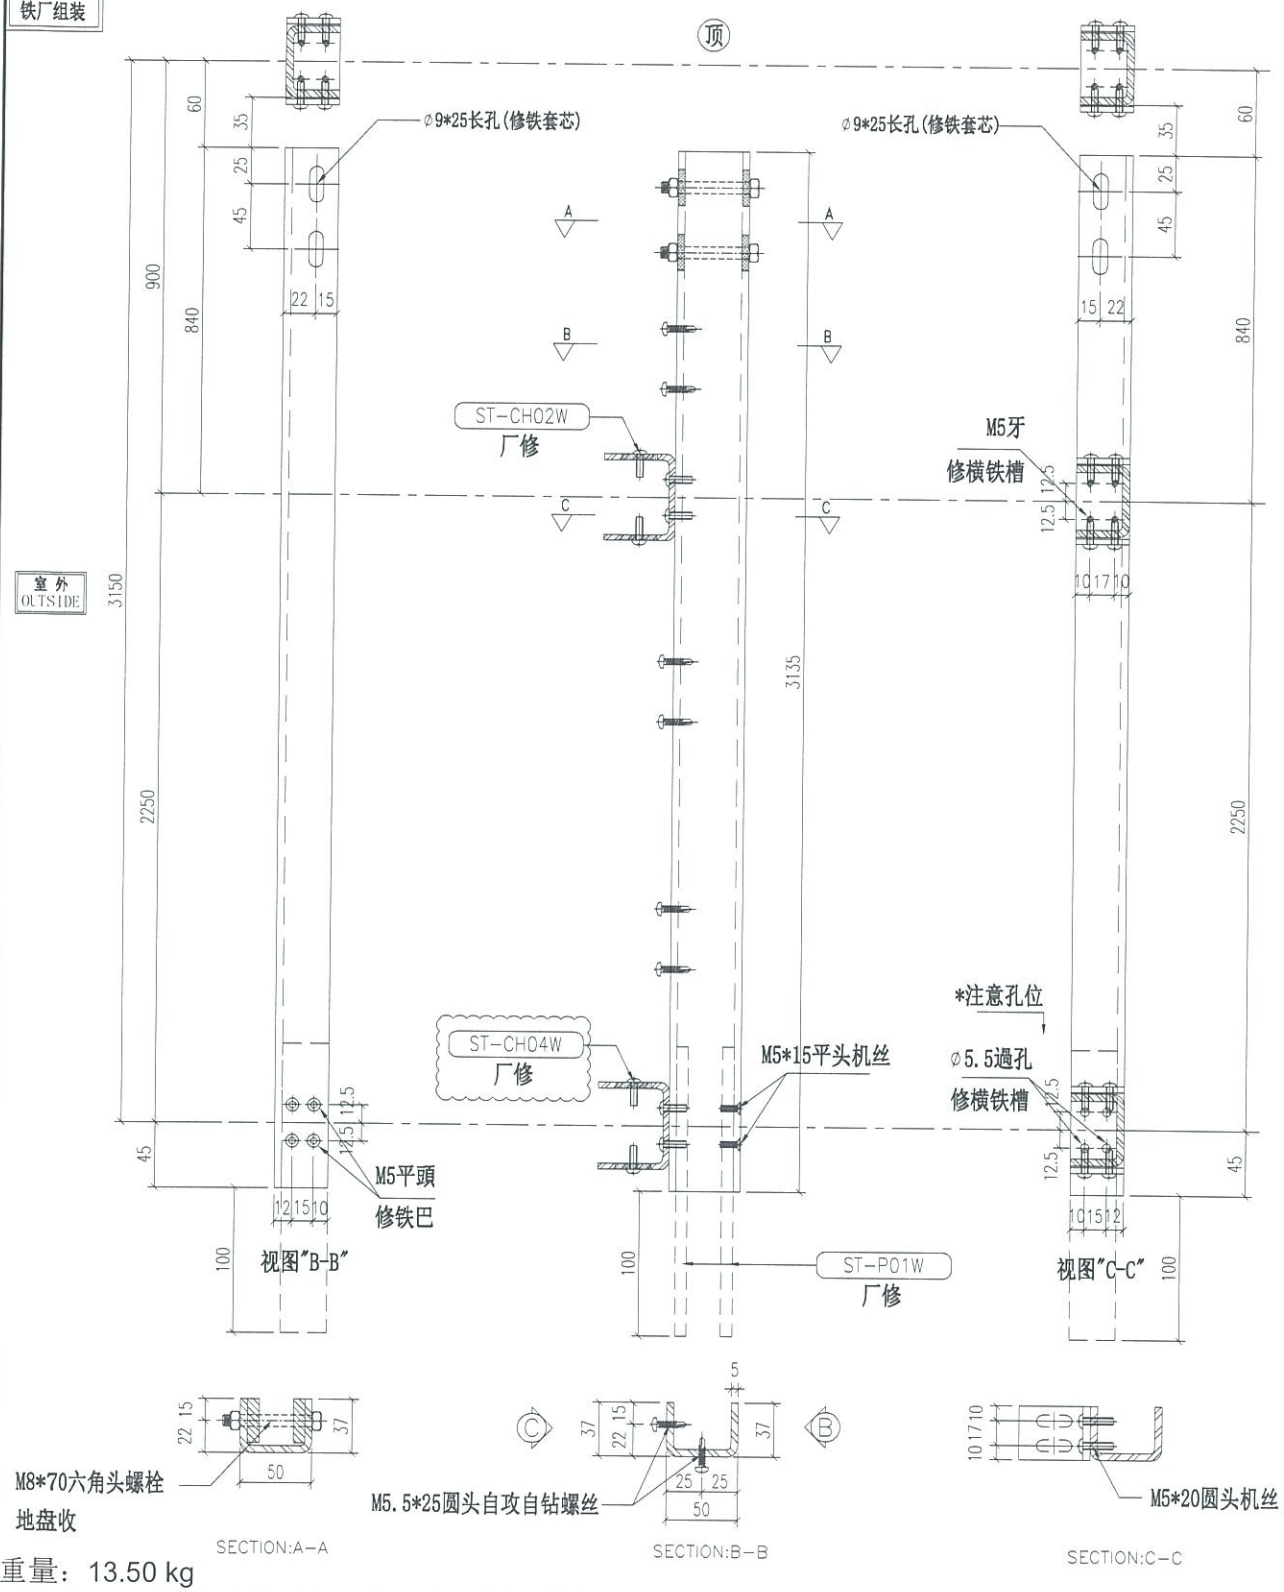

重量：13.50 kg

名 称	主企铁槽拆图	制 图	JH	2019.3.21	修 改	A	
材 料	37*50*37*5mm铁槽	复 核	DL	2019.3.22	日 期	2019.4.10	
颜 色	热浸锌 Cur from 100*50*5 GMS RHS				图 号	ST-M02S (1 of 2)	

EG-DWG3

美特铝质有限公司
MIDI Aluminium Fabricator Ltd.

工程号	J-837	地盘	观塘裕民坊

物料编号	层数	每层数	总数	使用位置	楼层
ST-M02S	14	4	56	T1-AA	10~26F
ST-M02S	14	5	70	T1-J-8	10~26F
ST-M02S	14	4	56	T1-N-10	10~26F
ST-M02S	14	1	14	T2-1	10~26F
ST-M02S	14	1	14	T2-3	10~26F
ST-M02S	14	1	14	T2-4	10~26F
ST-M02S	14	2	28	T2-A	10~26F
ST-M02S	14	4	56	T2-AA	10~26F
ST-M02S	14	4	56	T3-101	10~26F
ST-M02S	14	4	56	T3-1-J	10~26F
ST-M02S	14	4	56	T5-110	10~26F
ST-M02S	14	3	42	T5-C-15	10~26F
ST-M02S	14	2	28	T5-Q-3	10~26F
ST-M02S	1	1	1	T1-AA	27F
ST-M02S	1	4	4	T1-AA	28F
ST-M02S	1	5	5	T1-J-8	28F
ST-M02S	1	4	4	T1-N	28F
ST-M02S	1	1	1	T2-1	28F
ST-M02S	1	1	1	T2-3	28F
ST-M02S	1	1	1	T2-4	28F
ST-M02S	1	2	2	T2-A	28F
ST-M02S	1	4	4	T2-AA	28F
ST-M02S	1	4	4	T3-101	28F
ST-M02S	1	4	4	T3-1-J	28F
ST-M02S	1	4	4	T5-110	28F
ST-M02S	1	3	3	T5-C-15	28F
ST-M02S	1	2	2	T5-Q-3	28F
ST-M02S	19	4	76	T1-AA	29~49F
ST-M02S	19	5	95	T1-J-8	29~49F
ST-M02S	19	4	76	T1-N	29~49F
ST-M02S	19	4	76	T5-110	29~49F
ST-M02S	19	3	57	T5-C-15	29~49F
ST-M02S	19	2	38	T5-Q-3	29~49F
ST-M02S	21	4	84	T3-101	29~51F
ST-M02S	21	4	84	T3-1-J	29~51F
ST-M02S	23	1	23	T2-1	29~53F
ST-M02S	23	1	23	T2-3	29~53F
ST-M02S	23	1	23	T2-4	29~53F
ST-M02S	23	2	46	T2-A	29~53F
ST-M02S	23	4	92	T2-AA	29~53F

物料编号	层数	每层数	总数	使用位置	楼层

名称	主企铁槽拆图	制图	JH	2019.3.21	修改
材料	37*50*37*5mm铁槽	复核	DL	2019.3.22	日期
颜色	热浸锌				图号 ST-M02S (2 of 2)


Cur from 100*50*5 GMS RHS

EG-DWG3

美特铝质有限公司
MIDI Aluminium Fabricator Ltd.

工程号	J-837	地盘	观塘裕民坊

物料编号	层数	每层数	总数	使用位置	楼层		备注
ST-M03S	14	1	14	T1-J-8	10~26F		
ST-M03S	1	1	1	T1-J-8	28F		
ST-M03S	19	1	19	T1-J-8	29~49F		

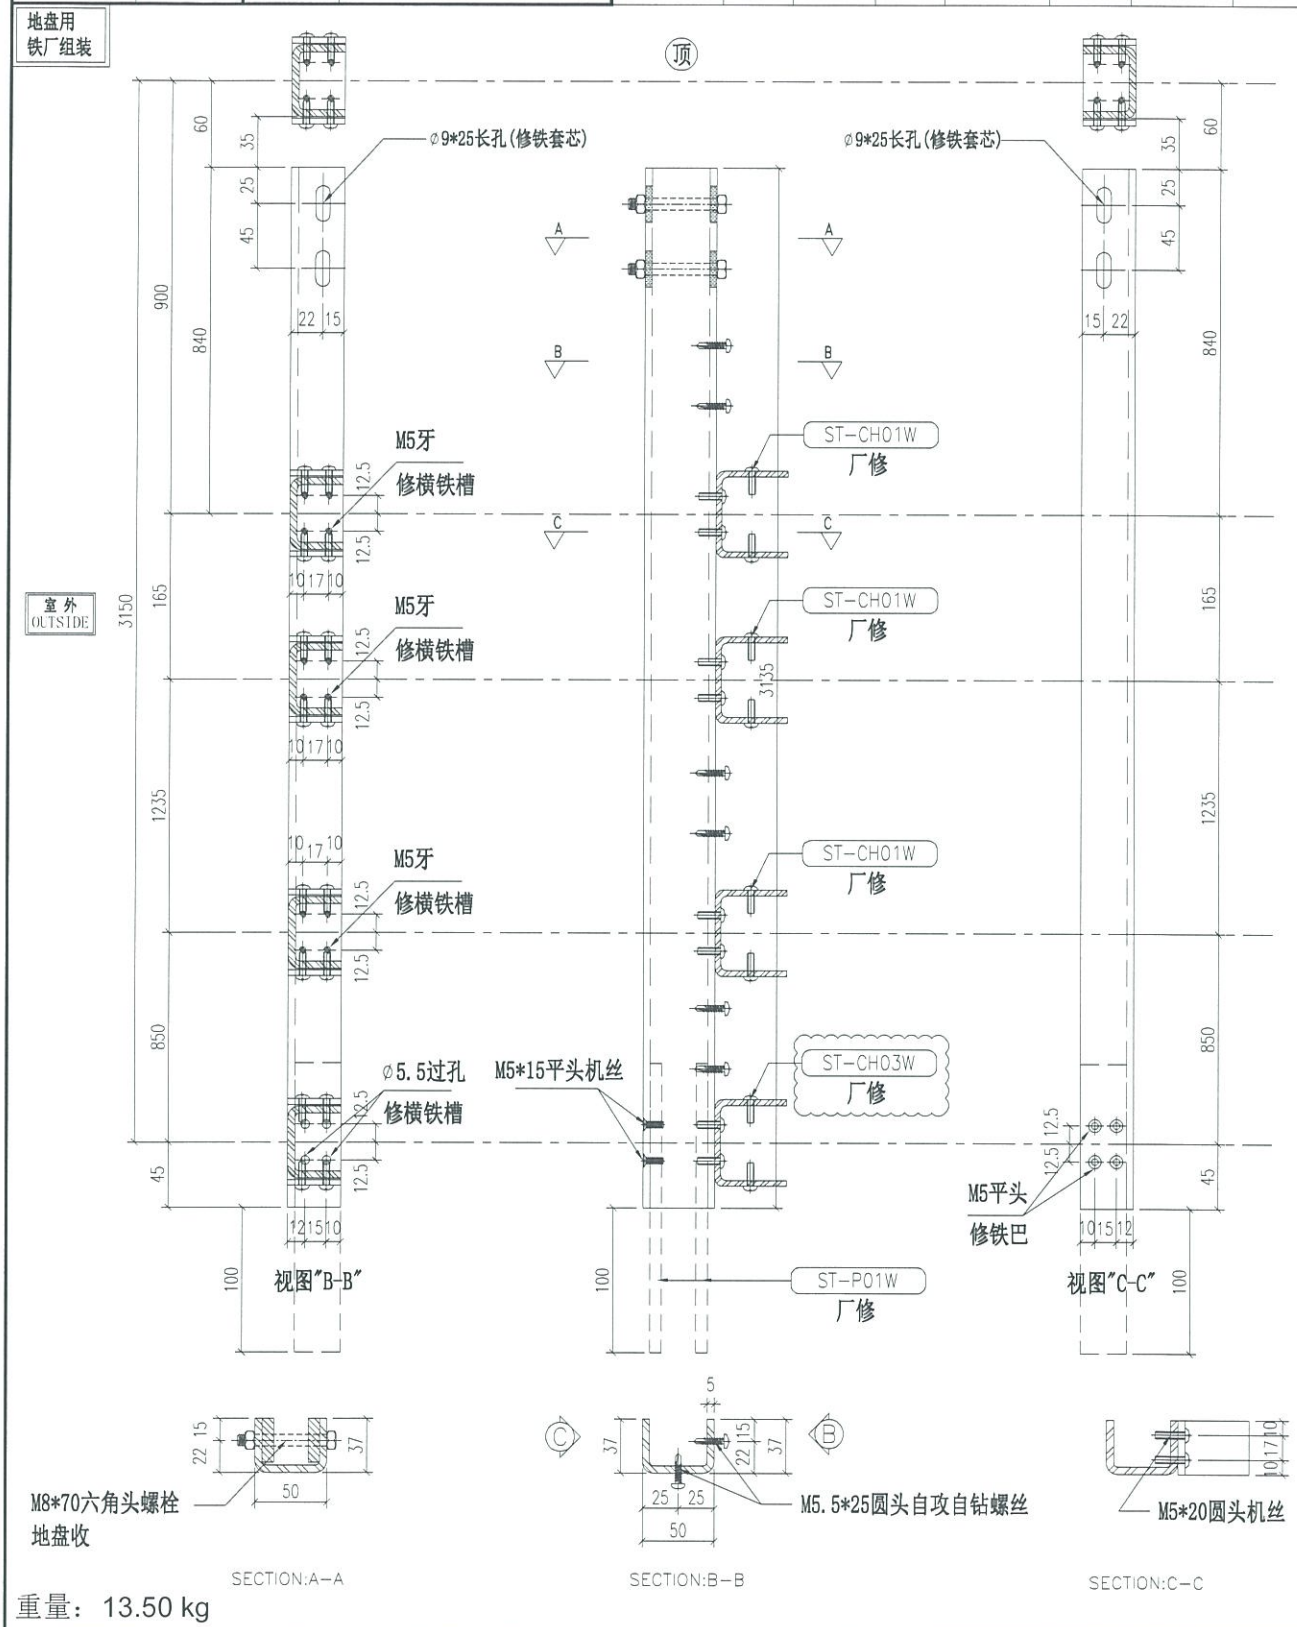

重量：13.50 kg


名称	主企铁槽拆图	制图	JH	2019.3.21	修改	A	
材料	37*50*37*5mm铁槽	复核	DL	2019.3.22	日期	2019.4.10	
颜色	热浸锌 Cur from 100*50*5 GMS RHS				图号	ST-M03S	

EG-DWG3

美特铝质有限公司
MIDI Aluminium Fabricator Ltd.

工程号	J-837	地盘	观塘裕民坊

物料编号	层数	每层数	总数	使用位置	楼层		备注
ST-M05S	14	1	14	T1-J-8	10~26F		
ST-M05S	1	1	1	T1-J-8	28F		
ST-M05S	19	1	19	T1-J-8	29~49F		

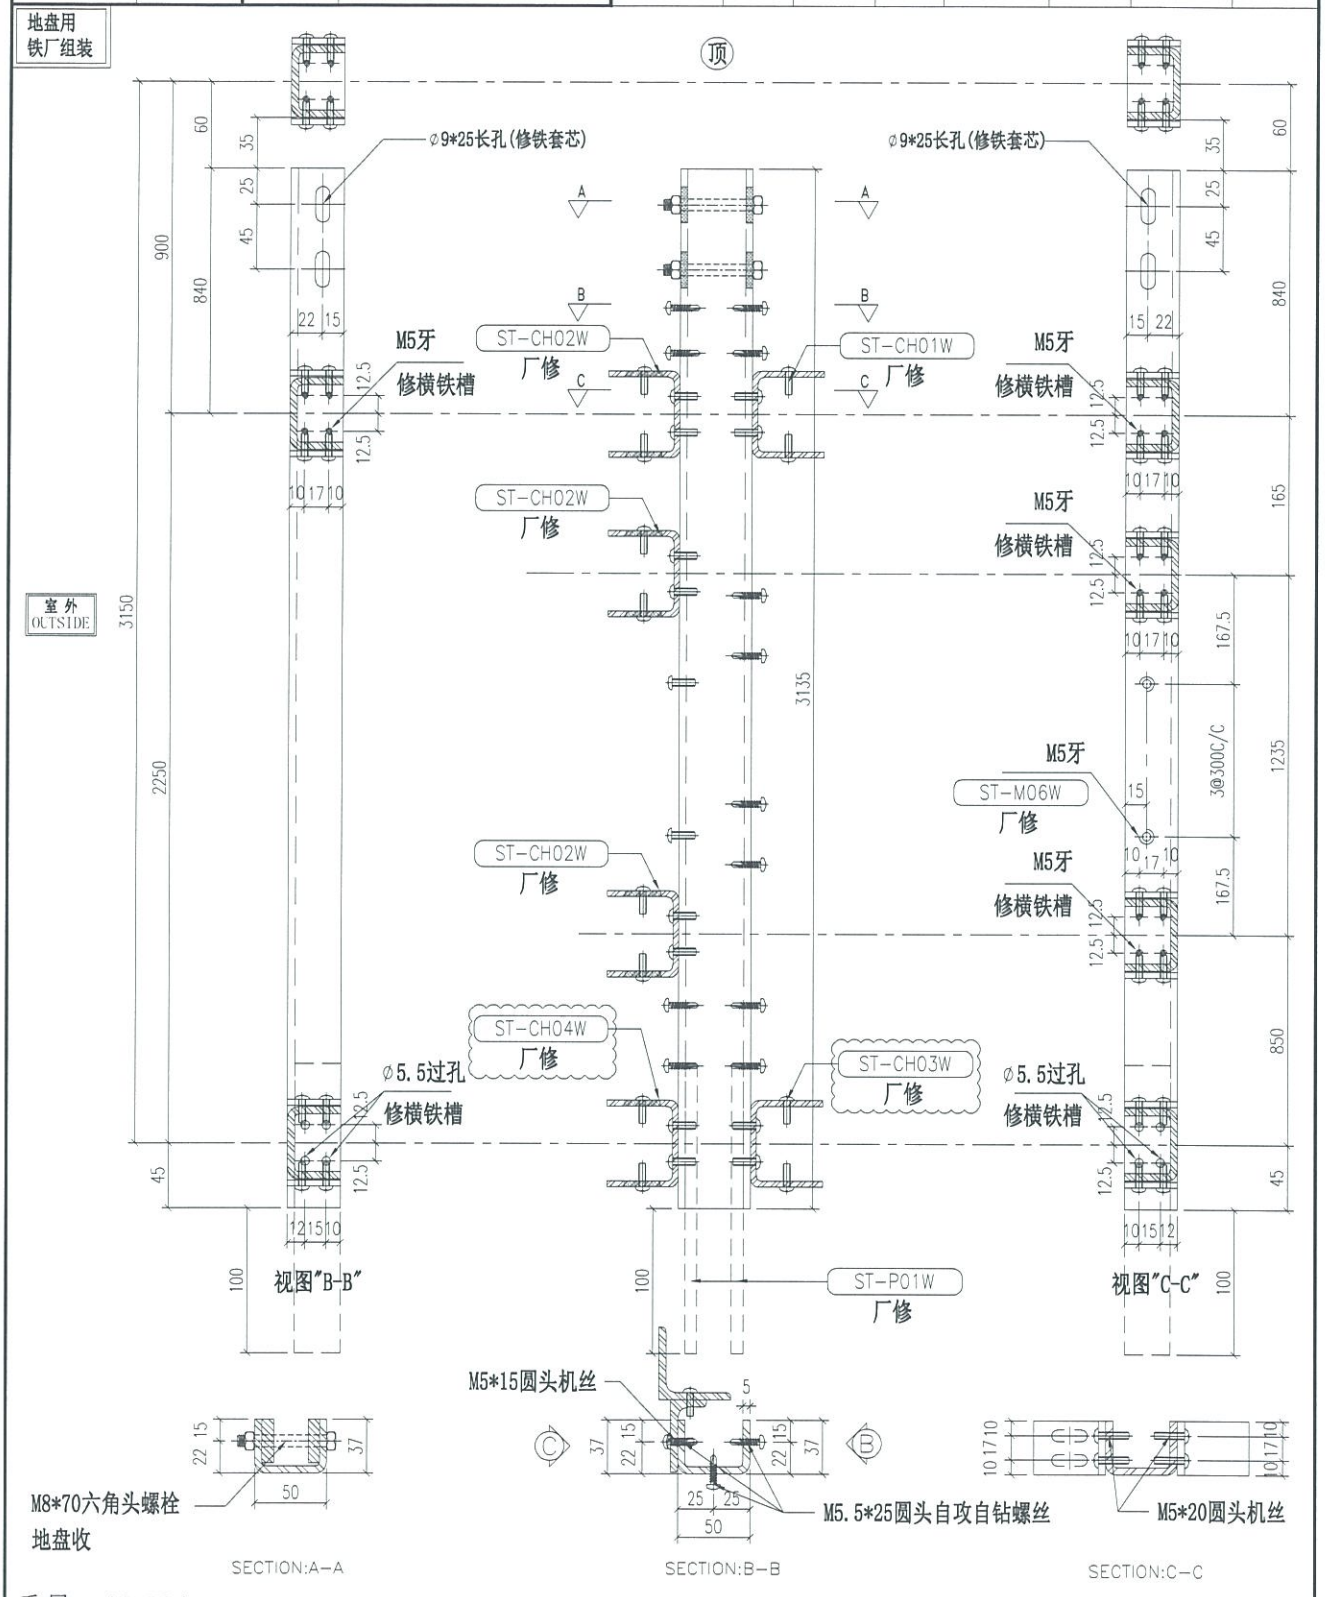

重量：13.50 kg

名称	主企铁槽拆图	制图	JH	2019.3.21	修改	A		
材料	37*50*37*5mm铁槽	复核	DL	2019.3.22	日期	2019.4.10		
颜色	热浸锌				图号	ST-M05S		


Cur from 100*50*5 GMS RHS

EG-DWG3

美特铝质有限公司
MIDI Aluminium Fabricator Ltd.

工程号	J-837	地盘	观塘裕民坊

物料编号	层数	每层数	总数	使用位置	楼层		备注
ST-M07S	14	1	14	T1-J-8	10~26F		
ST-M07S	1	1	1	T1-J-8	28F		
ST-M07S	19	1	19	T1-J-8	29~49F		

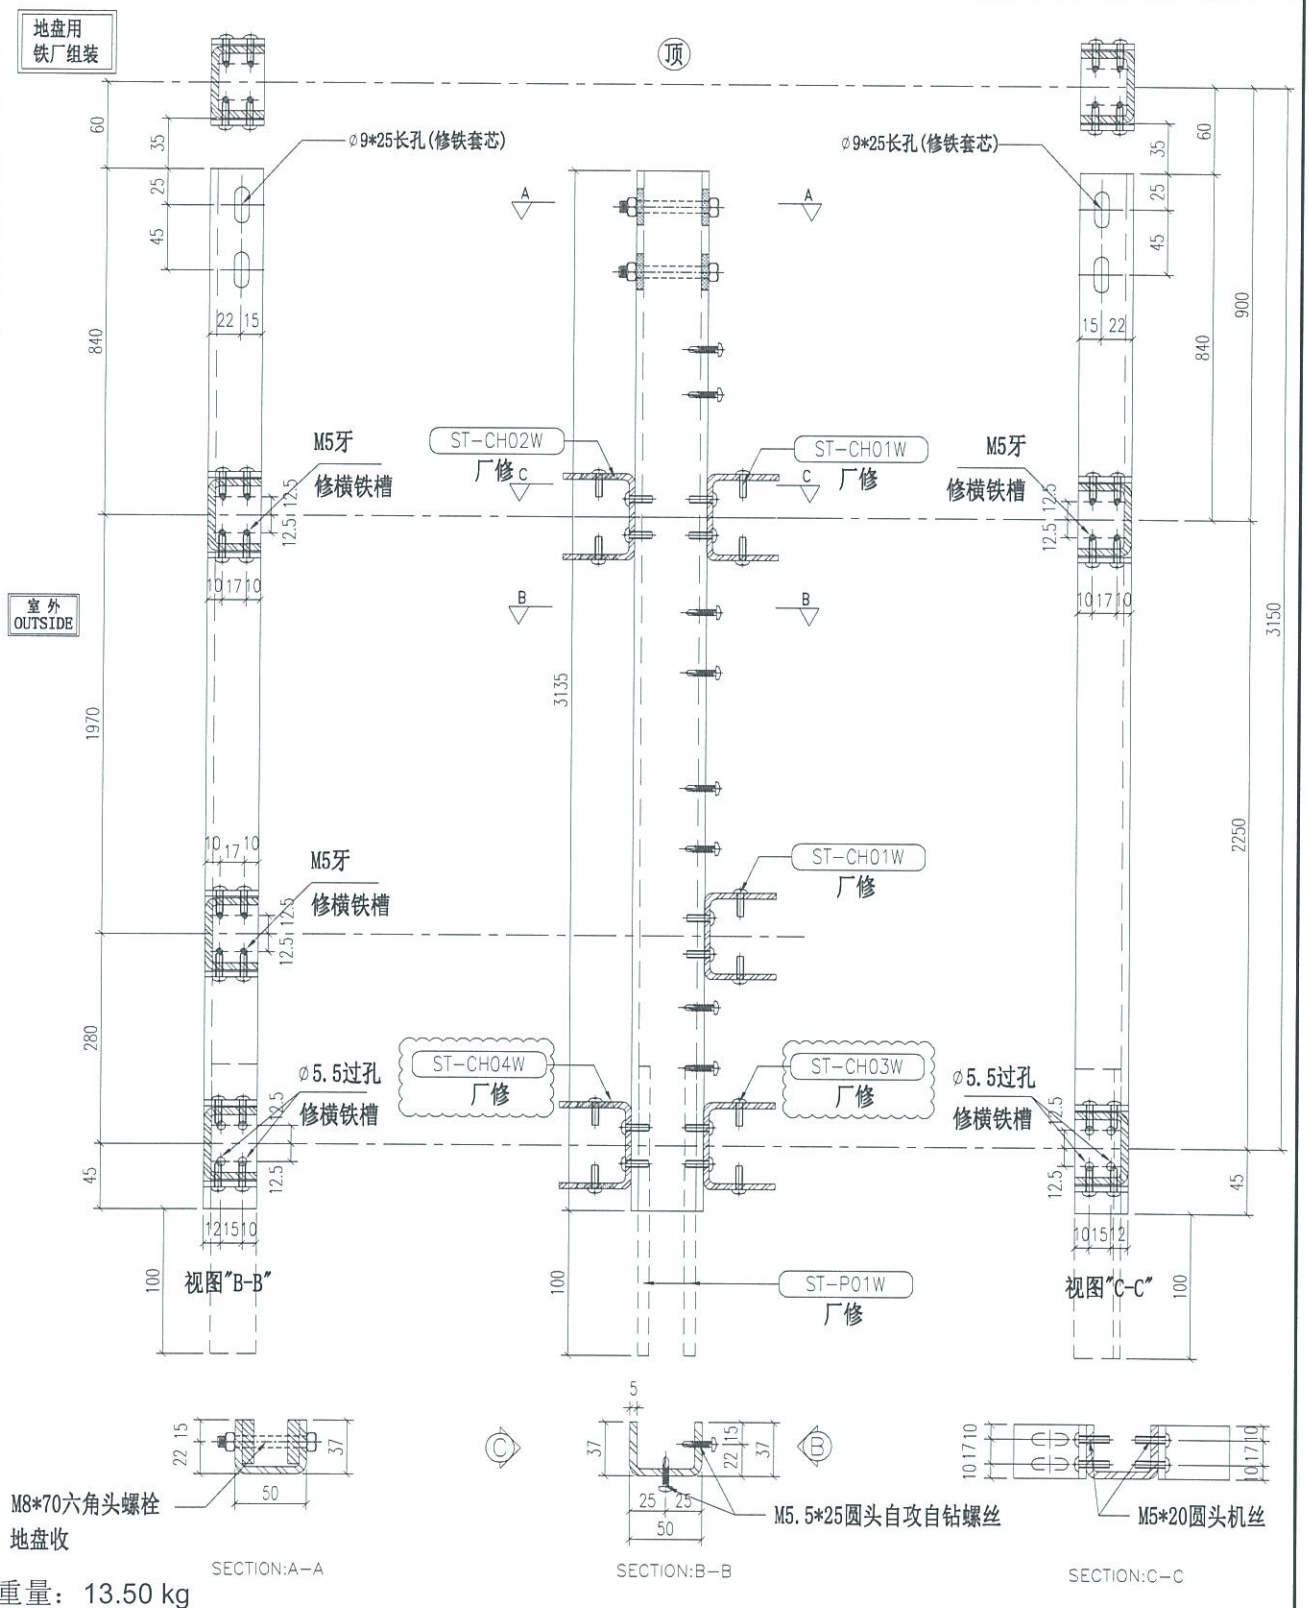

重量：13.50 kg

名称	主企铁槽拆图	制图	JH	2019.3.21	修改	A	
材料	37*50*37*5mm铁槽	复核	DL	2019.3.22	日期	2019.4.10	
颜色	热浸锌 Cur from 100*50*5 GMS RHS				图号	ST-M07S	

EG-DWG3


美特铝质有限公司
MIDI Aluminium Fabricator Ltd.

工程号	J-837	地盘	观塘裕民坊


物料编号	层数	每层数	总数	使用位置	楼层		备注
ST-M08S	14	1	14	T1-J-8	10~26F		
ST-M08S	1	1	1	T1-J-8	28F		
ST-M08S	19	1	19	T1-J-8	29~49F		

地盘用
铁厂组装


顶

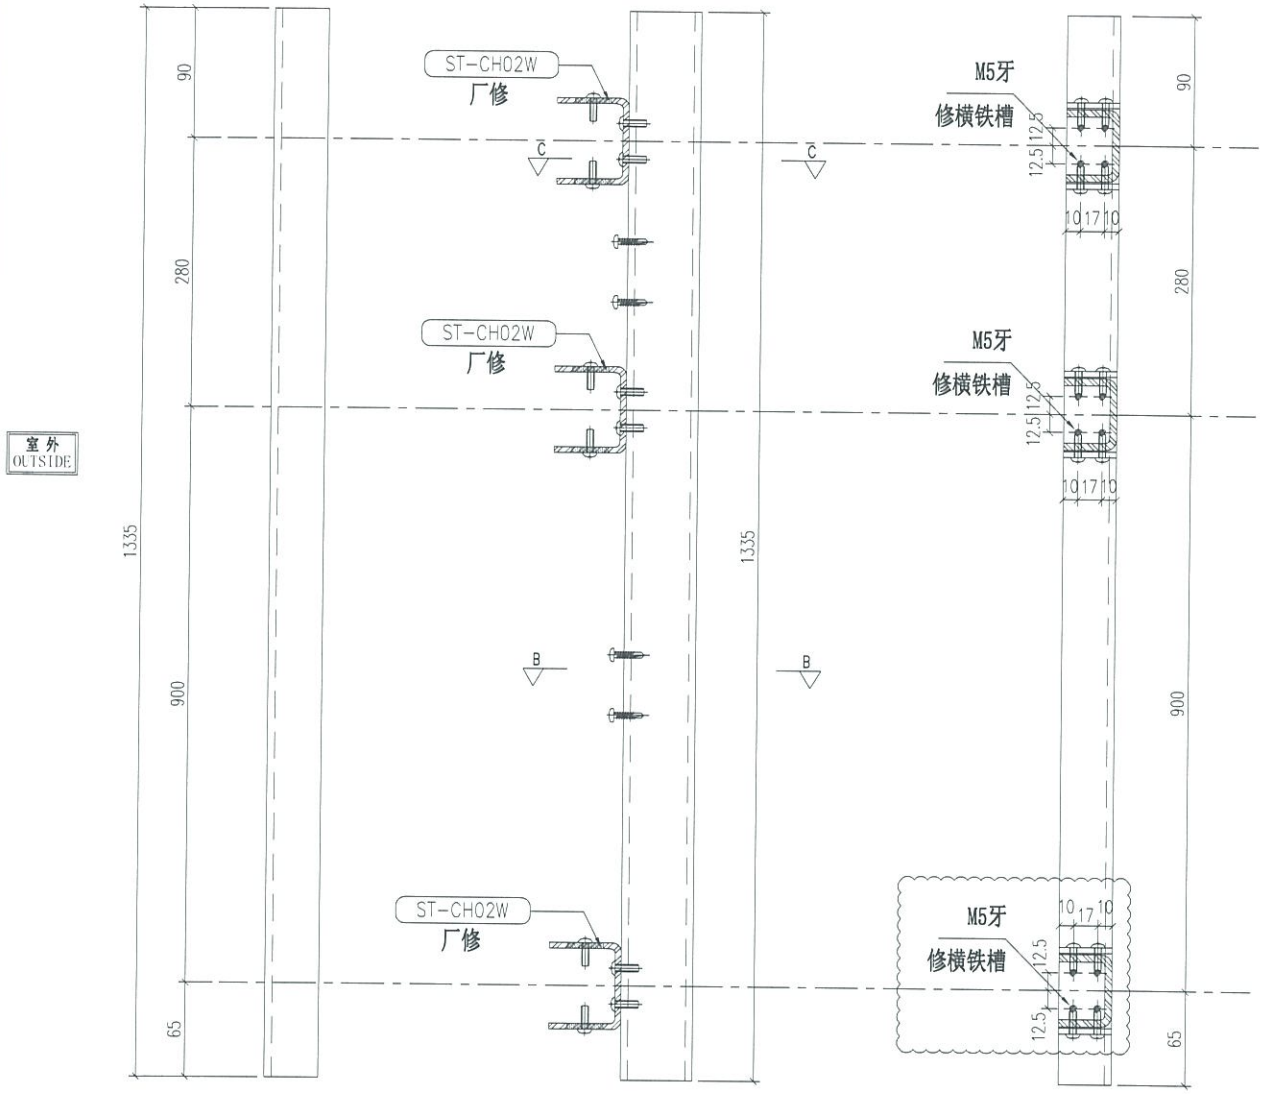

视图"B-B"　　视图"C-C"

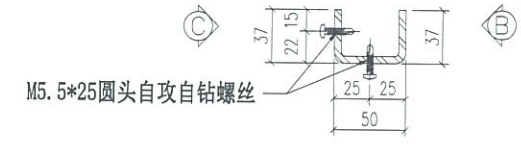

SECTION:B-B

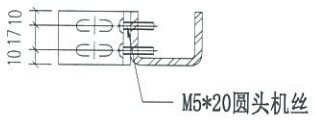

SECTION:C-C

重量：5.75 kg


名称	主企铁槽拆图	制图	JH	2019.3.21	修改	A		
材料	37*50*37*5mm铁槽	复核	DL	2019.3.22	日期	2019.4.10		
颜色	热浸锌 Cur from 100*50*5 GMS RHS				图号	ST-M08S		

EG-DWG3

美特铝质有限公司
MIDI Aluminium Fabricator Ltd.

工程号	J-837	地盘	观塘裕民坊

物料编号	层数	每层数	总数	使用位置	楼层		备注
ST-M09S	14	1	14	T2-1	10~26F		
ST-M09S	1	1	1	T2-1	28F		
ST-M09S	23	1	23	T2-1	29~53F		

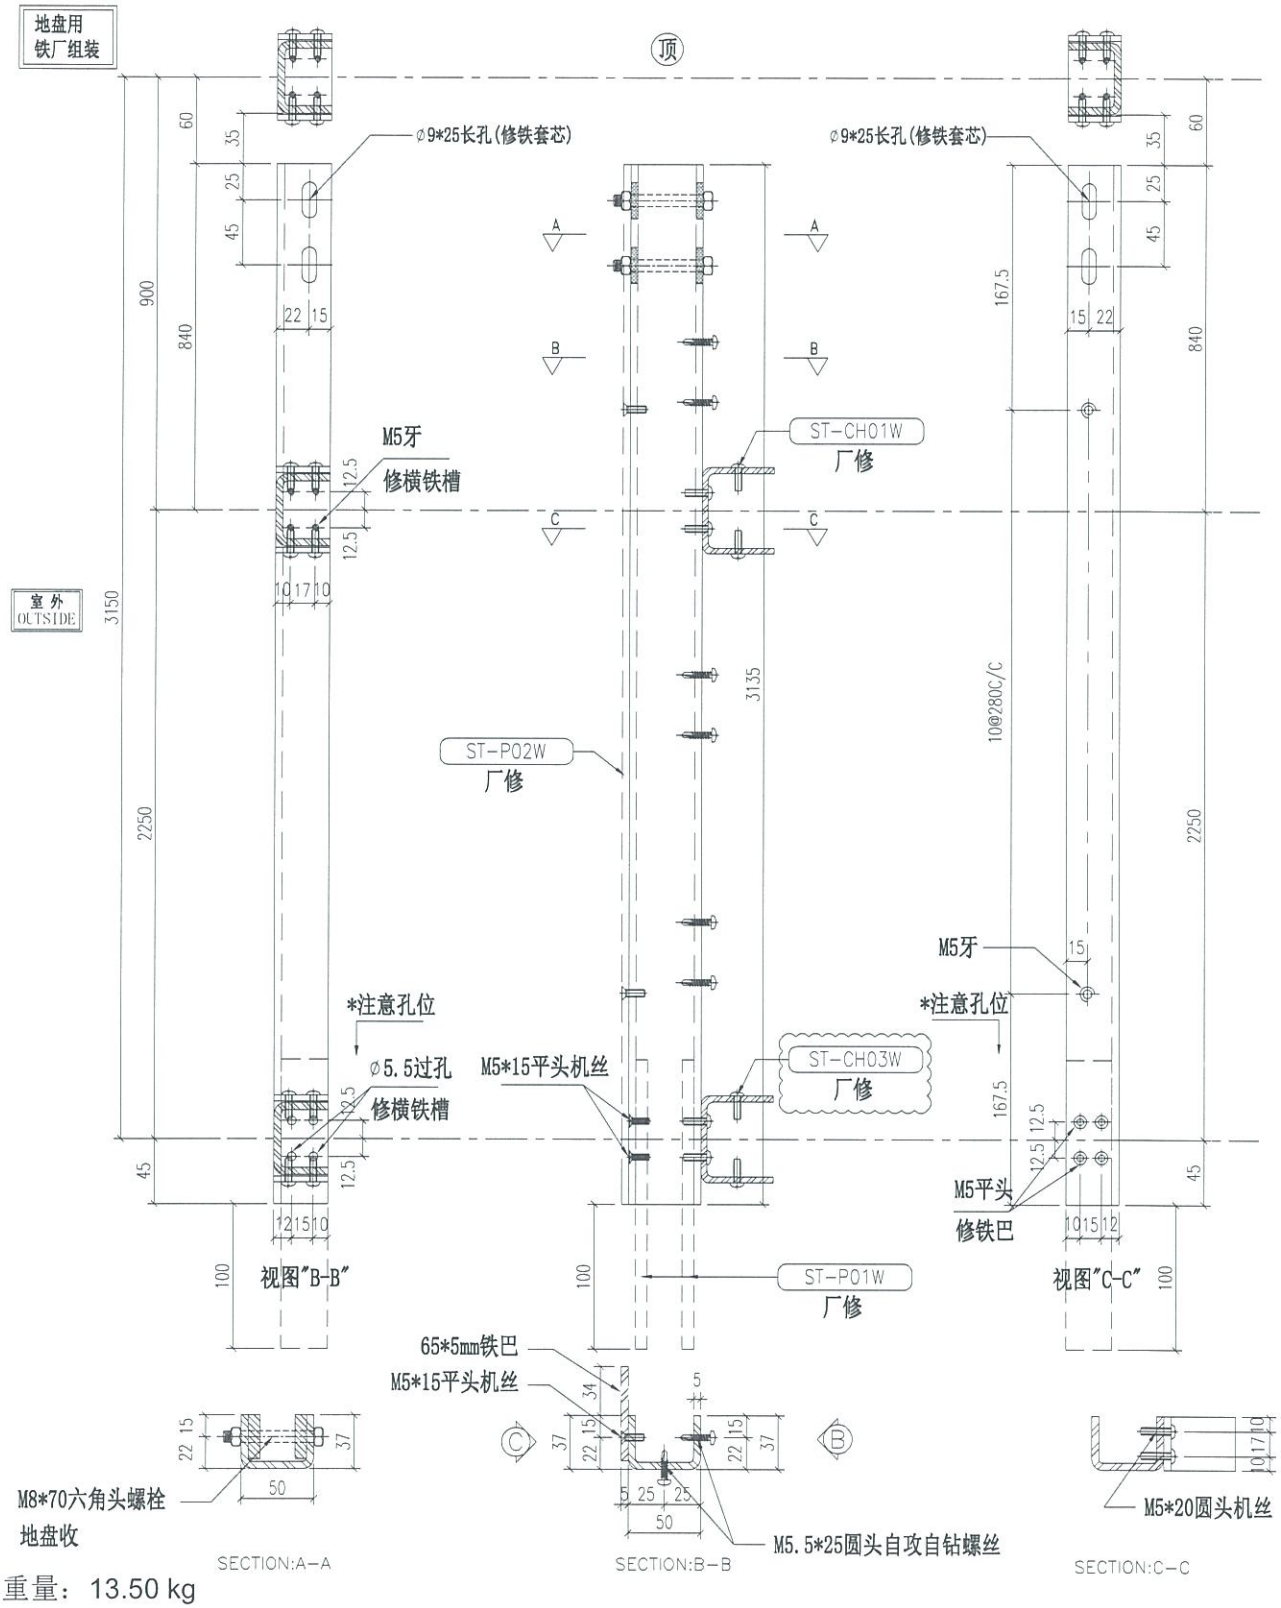

重量：13.50 kg

名称	主企铁槽拆图	制图	JH	2019.3.21	修改	A		
材料	37*50*37*5mm铁槽	复核	DL	2019.3.22	日期	2019.4.10		
颜色	热浸锌	批准			图号	ST-M09S		


Cur from 100*50*5 GMS RHS

EG-DWG3

美特铝质有限公司
MIDI Aluminium Fabricator Ltd.

物料编号	层数	每层数	总数	使用位置	楼层		备注

工程号	J-837	地盘	观塘裕民坊

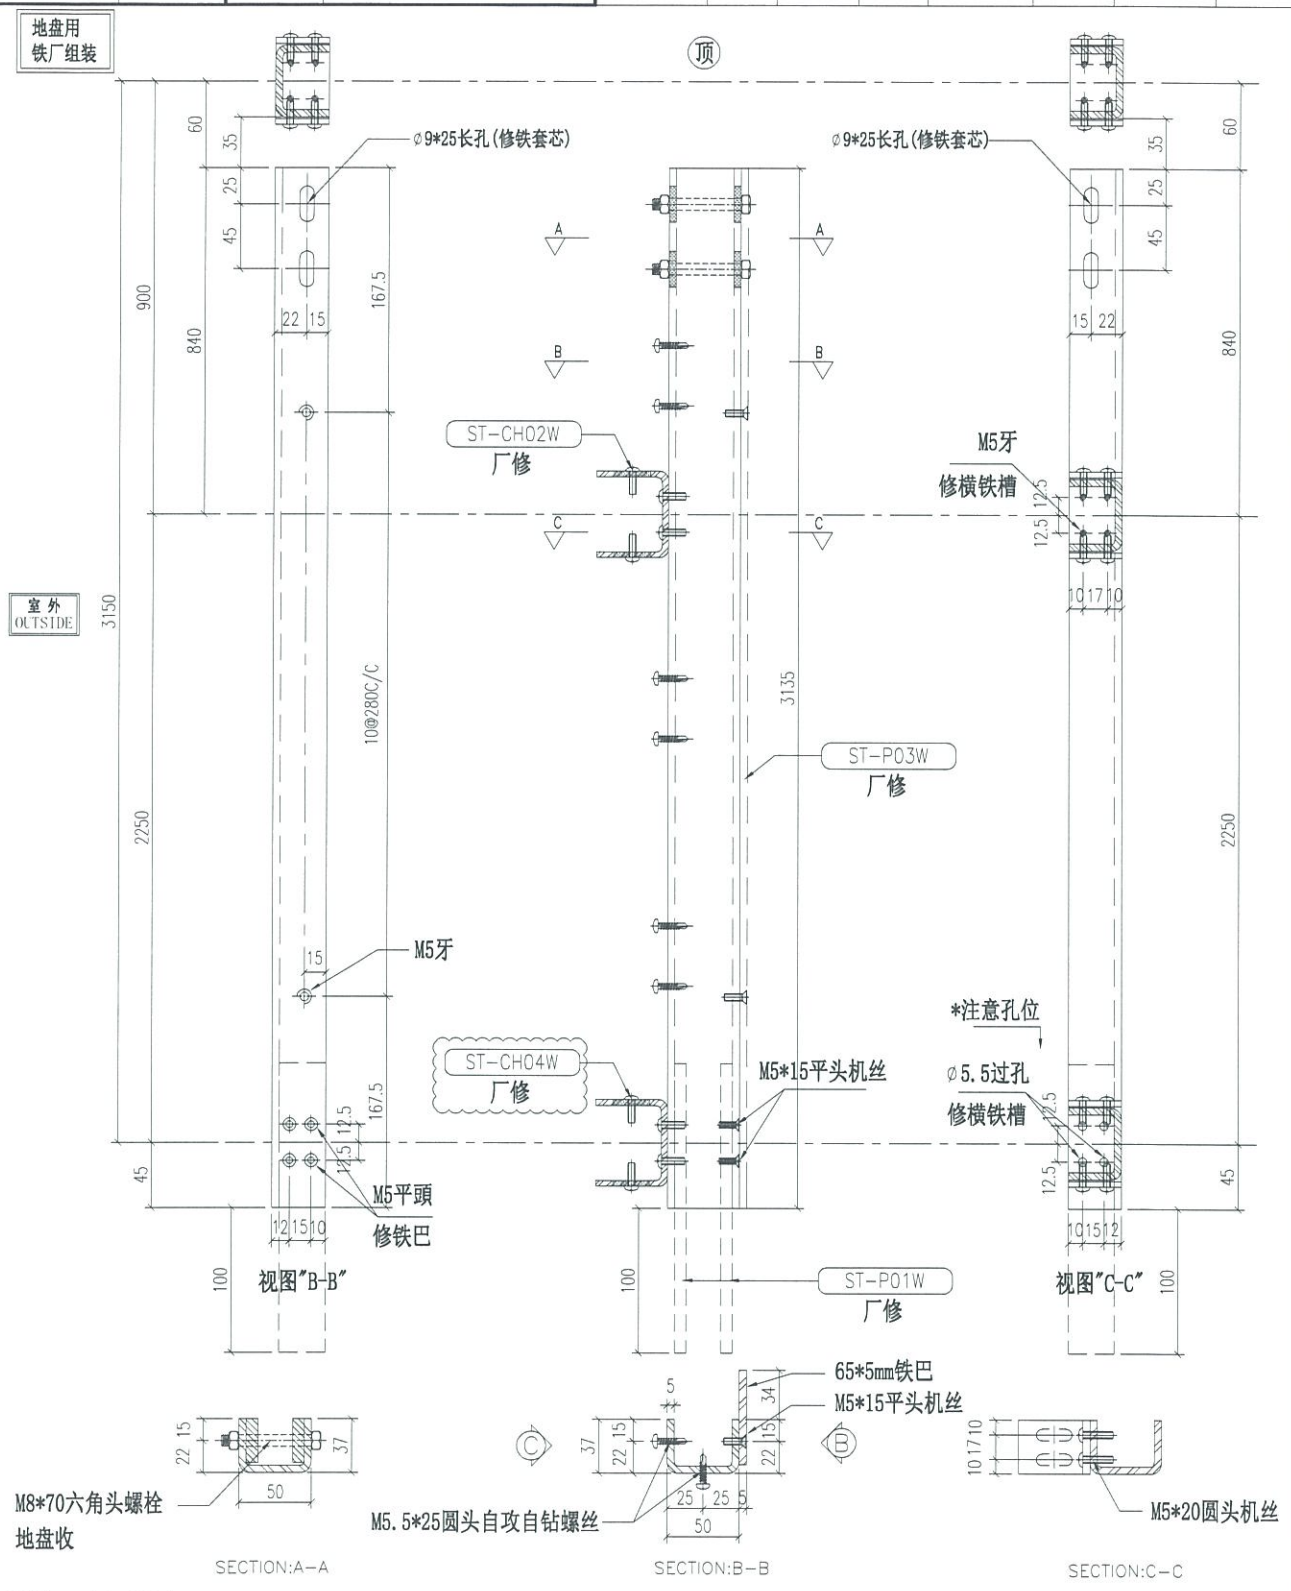

重量：13.50 kg

名称	主企铁槽拆图	制图	JH	2019.3.21	修改	A		
材料	37*50*37*5mm铁槽	复核	DL	2019.3.22	日期	2019.4.10		
颜色	热浸锌	Cur from 100*50*5 GMS RHS			图号	ST-M10S (1 of 2)		

EG-DWG3

美特铝质有限公司
MIDI Aluminium Fabricator Ltd.

工程号	J-837	地盘	观塘裕民坊

物料编号	层数	每层数	总数	使用位置	楼层
ST-M10S	14	1	14	T2-1	10~26F
ST-M10S	14	1	14	T5-C-15	10~26F
ST-M10S	14	1	14	T5-Q-3	10~26F
ST-M10S	1	1	1	T2-1	28F
ST-M10S	1	1	1	T5-C-15	28F
ST-M10S	1	1	1	T5-Q-3	28F
ST-M10S	23	1	23	T2-1	29~53F
ST-M10S	19	1	19	T5-C-15	29~49F
ST-M10S	19	1	19	T5-Q-3	29~49F

物料编号	层数	每层数	总数	使用位置	楼层

名称	主企铁槽拆图	制图	JH	2019.3.21	修改
材料	37*50*37*5mm铁槽	复核	DL	2019.3.22	日期
颜色	热浸锌				图号 ST-M10S (2 of 2)


Cur from 100*50*5 GMS RHS

EG-DWG3

美特铝质有限公司
MIDI Aluminium Fabricator Ltd.

工程号	J-837	地盘	观塘裕民坊

物料编号	层数	每层数	总数	使用位置	楼层		备注
ST-M11S	14	1	14	T2-4	10~26F		
ST-M11S	1	1	1	T2-4	28F		
ST-M11S	23	1	23	T2-4	29~53F		

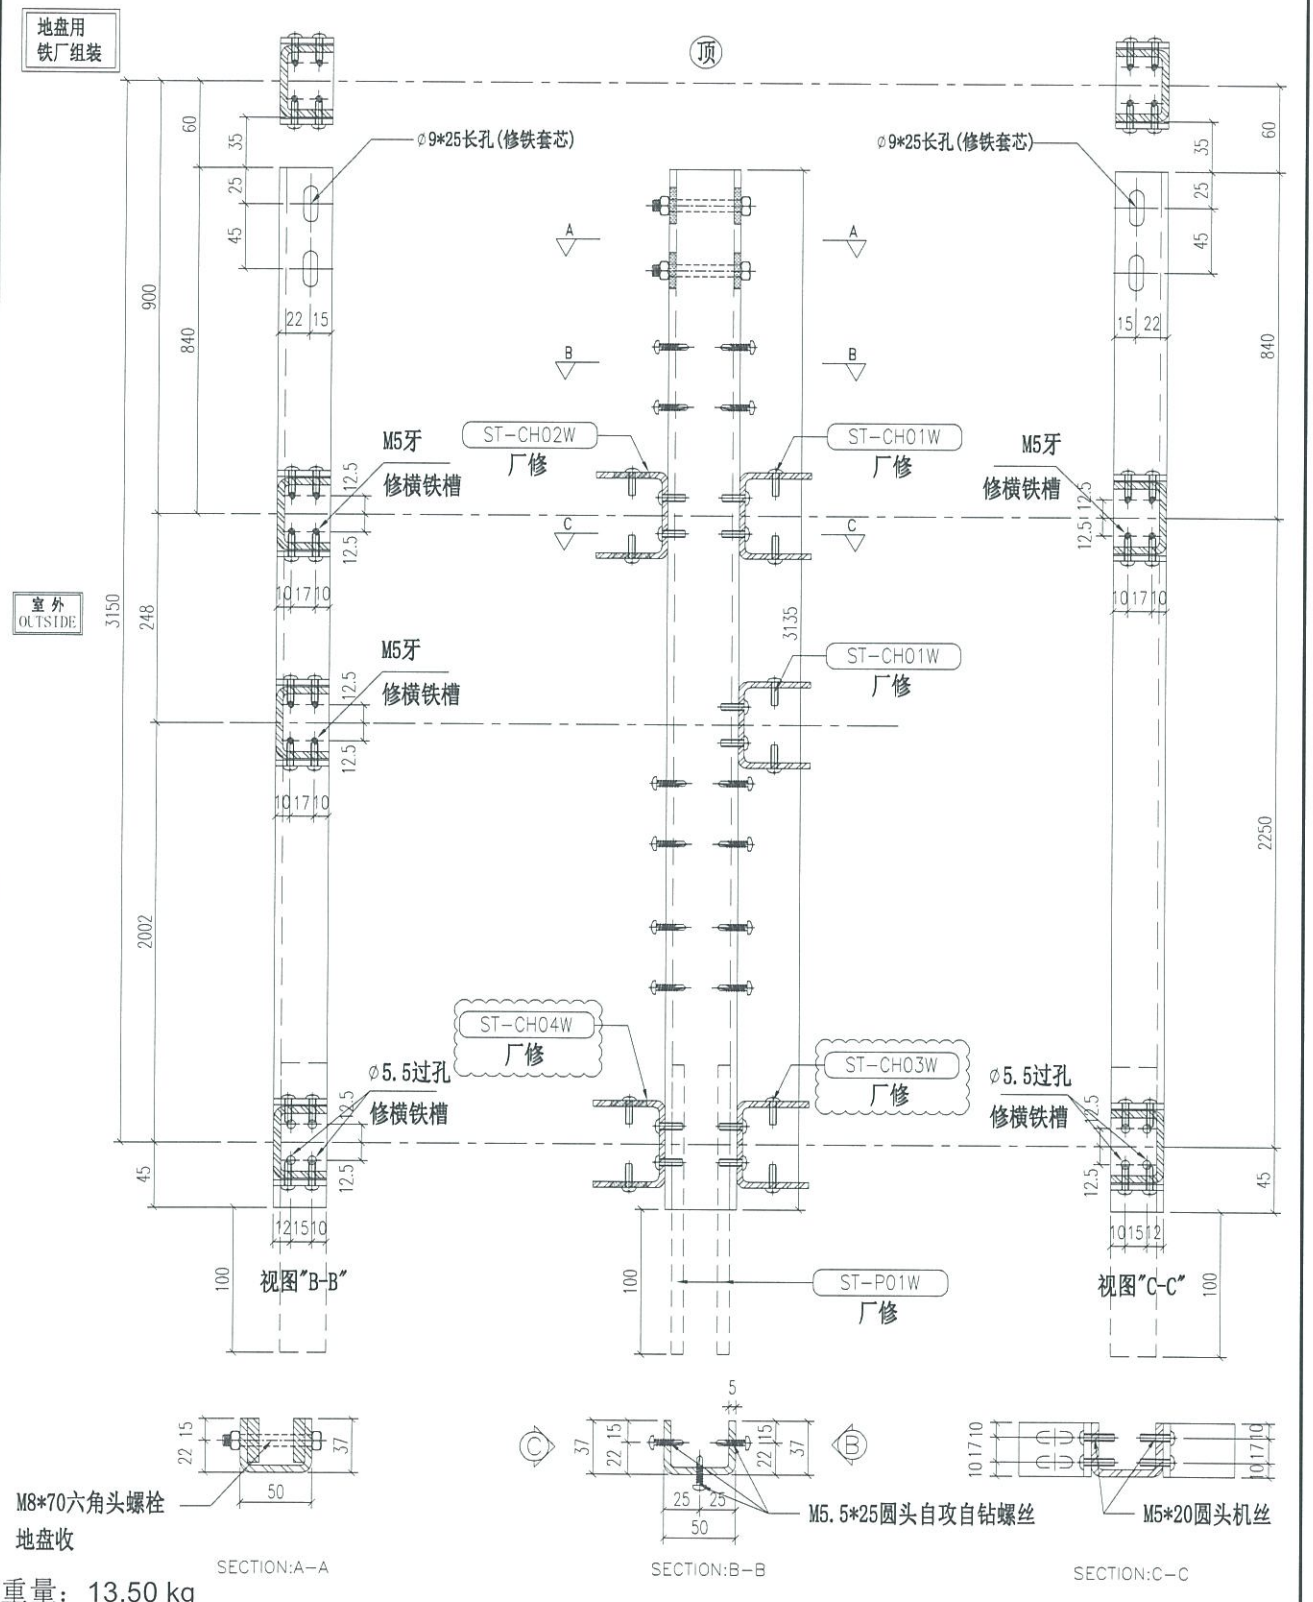

SECTION:A-A

SECTION:B-B

SECTION:C-C

重量：13.50 kg

名称	主企铁槽拆图	制图	JH	2019.3.21	修改	A
材料	37*50*37*5mm铁槽	复核	DL	2019.3.22	日期	2019.4.10
颜色	热浸锌				图号	ST-M11S


Cur from 100*50*5 GMS RHS

EG-DWG3

美特铝质有限公司
MIDI Aluminium Fabricator Ltd.

工程号	J-837	地盘	观塘裕民坊

物料编号	层数	每层数	总数	使用位置	楼层		备注
ST-M12S	14	1	14	T2-4	10~26F		
ST-M12S	1	1	1	T2-4	28F		
ST-M12S	23	1	23	T2-4	29~53F		

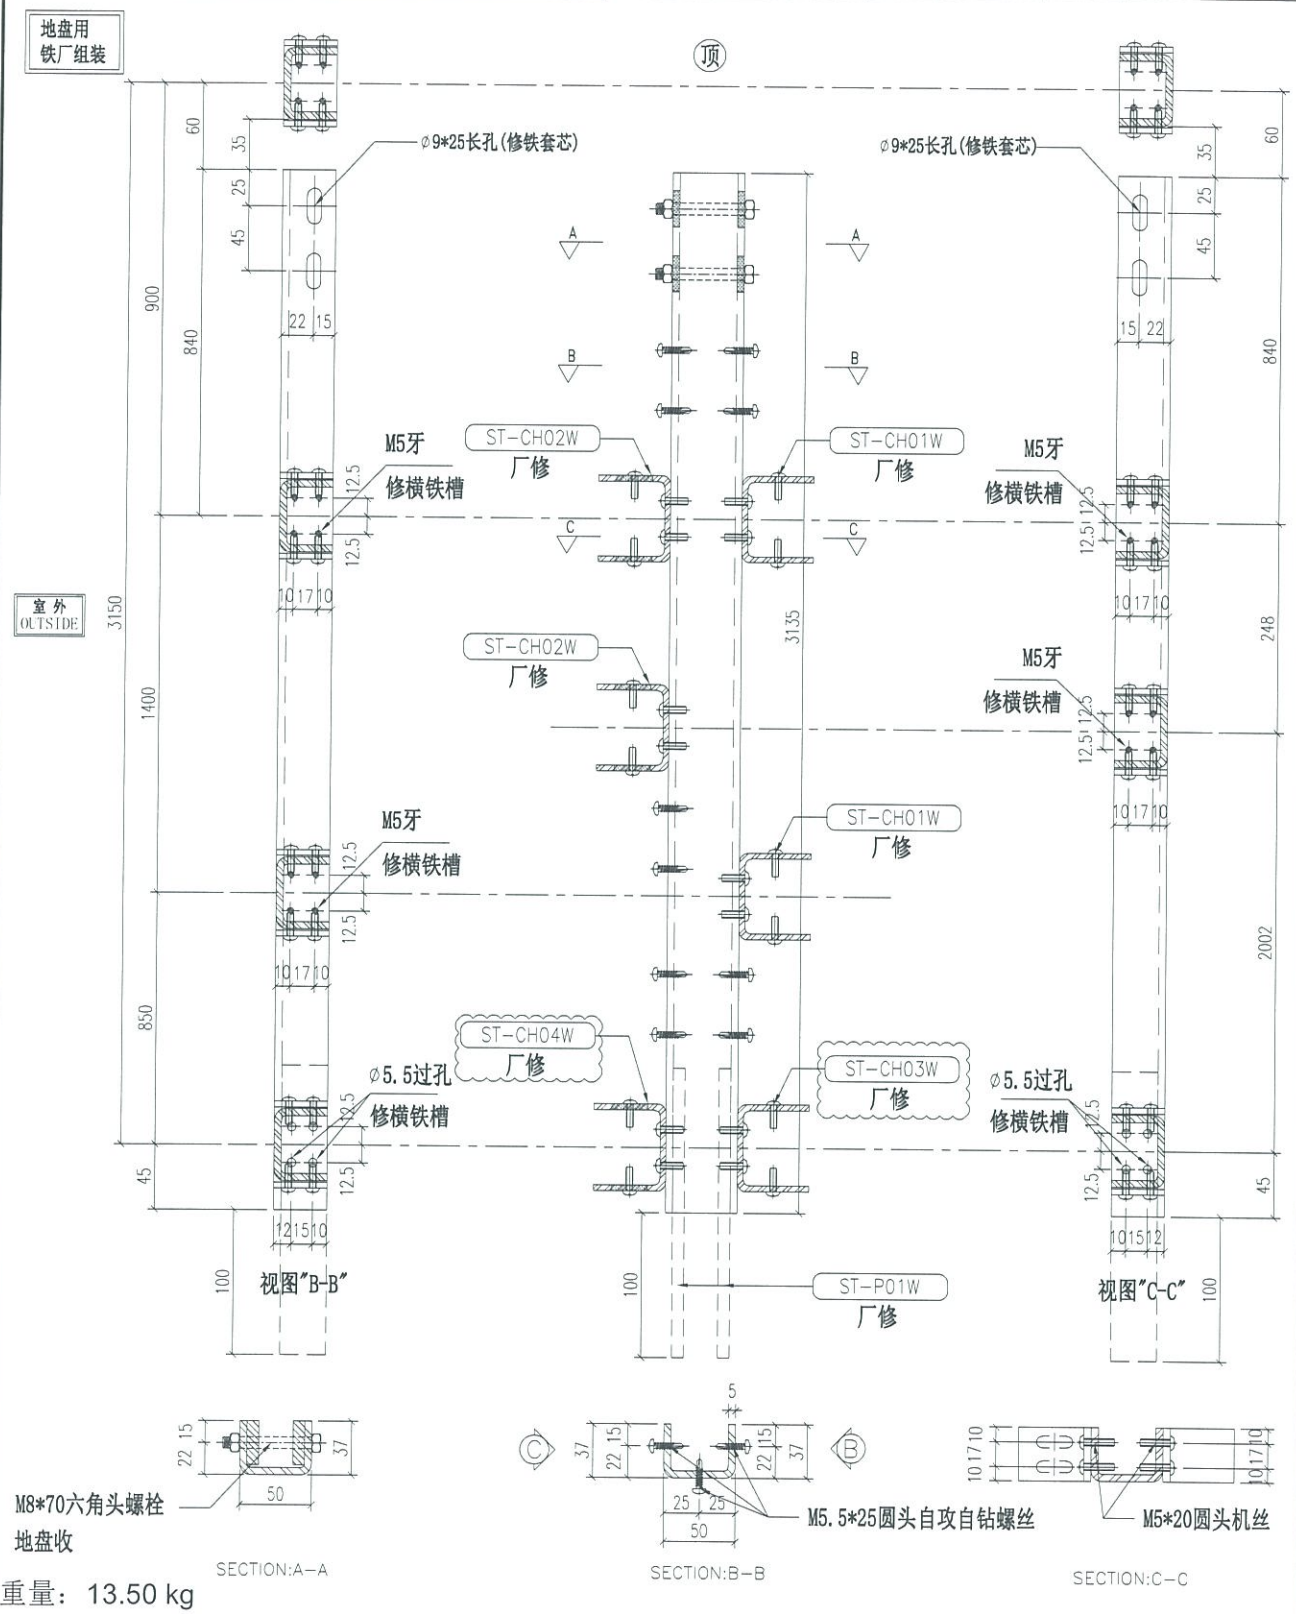

重量：13.50 kg

名称	主企铁槽拆图	制图	JH	2019.3.21	修改	A		
材料	37*50*37*5mm铁槽	复核	DL	2019.3.22	日期	2019.4.10		
颜色	热浸锌				图号	ST-M12S		


Cur from 100*50*5 GMS RHS

EG-DWG3

美特铝质有限公司
MIDI Aluminium Fabricator Ltd.

工程号	J-837	地盘	观塘裕民坊

物料编号	层数	每层数	总数	使用位置	楼层		备注
ST-M13S	14	1	14	T2-4	10~26F		
ST-M13S	1	1	1	T2-4	28F		
ST-M13S	23	1	23	T2-4	29~53F		

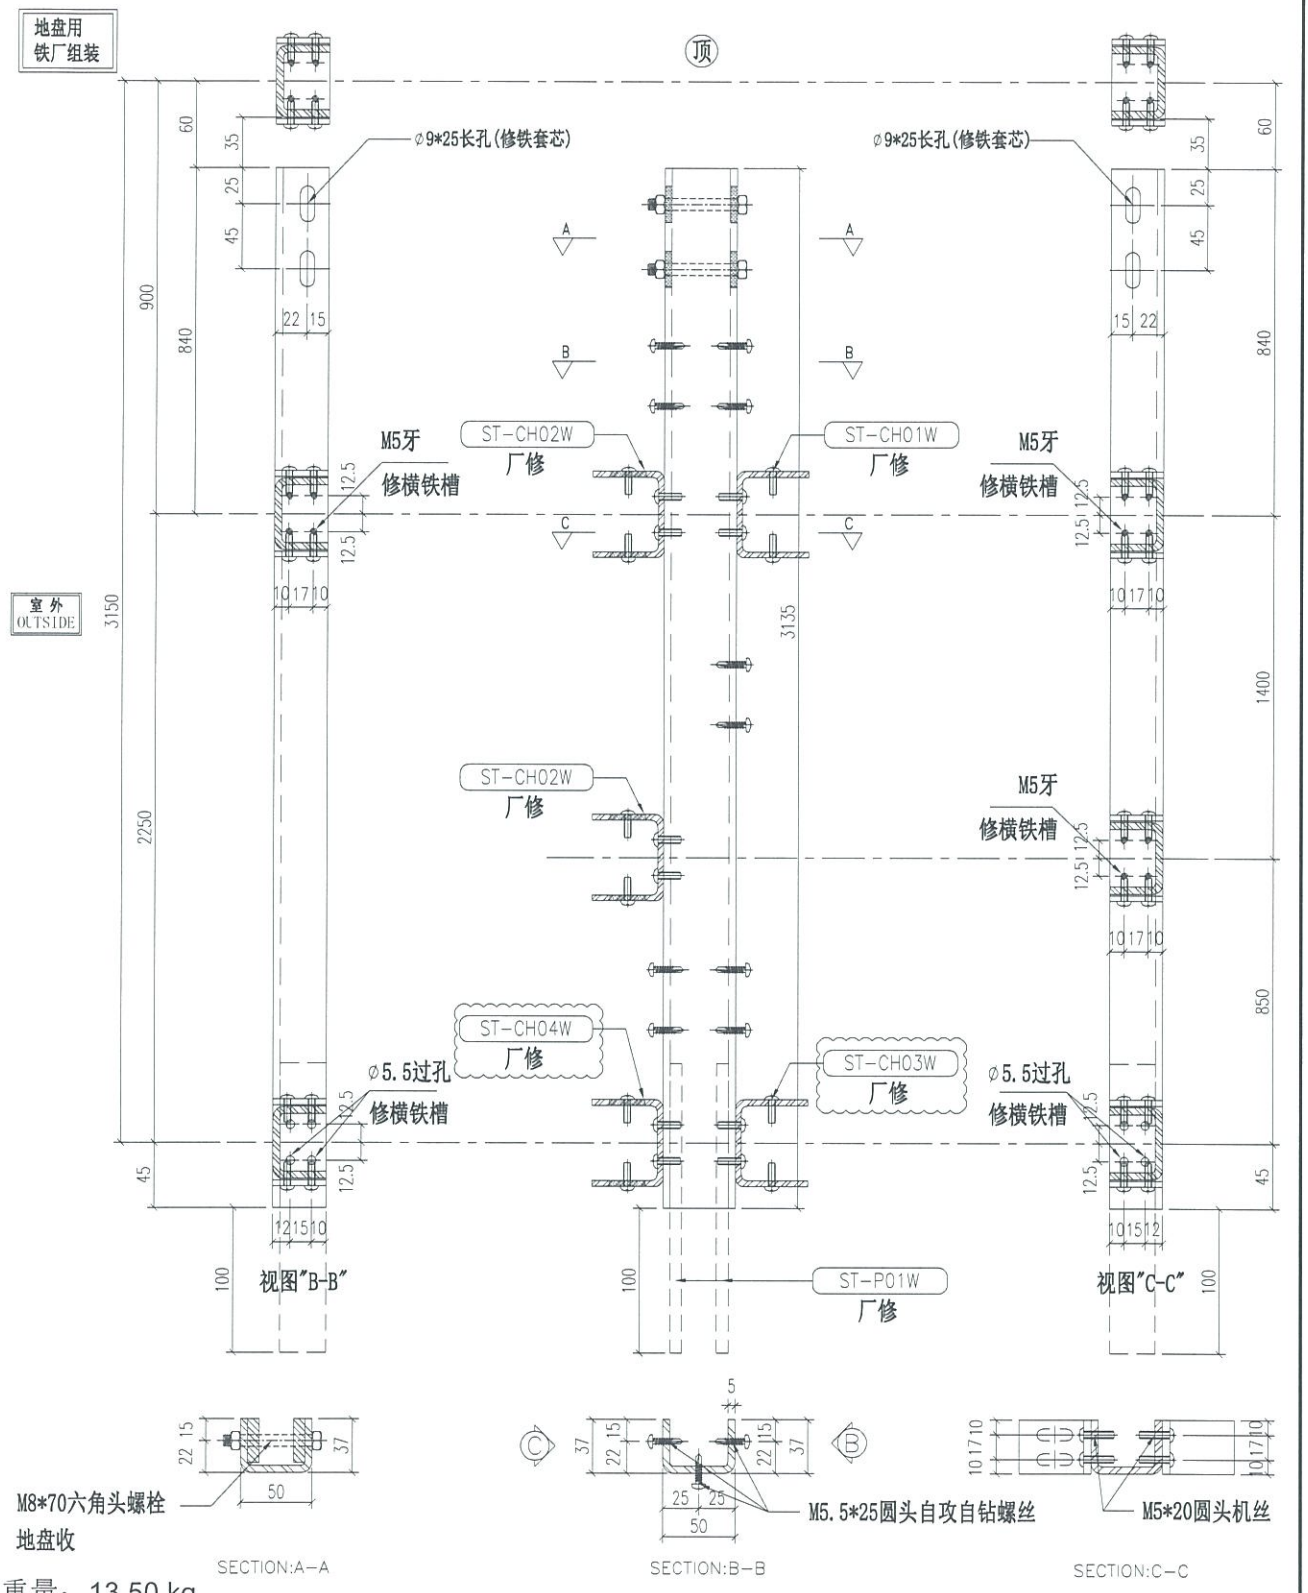

重量：13.50 kg

名称	主企铁槽拆图	制图	JH	2019.3.21	修改	A
材料	37*50*37*5mm铁槽	复核	DL	2019.3.22	日期	2019.4.10
颜色	热浸锌				图号	ST-M13S


Cur from 100*50*5 GMS RHS

EG-DWG3

美特铝质有限公司
MIDI Aluminium Fabricator Ltd.

物料编号	层数	每层数	总数	使用位置	楼层		备注
ST-M14S	14	1	14	T2-3	10~26F		
ST-M14S	1	1	1	T2-3	28F		
ST-M14S	23	1	23	T2-3	29~53F		

工程号	J-837	地盘	观塘裕民坊

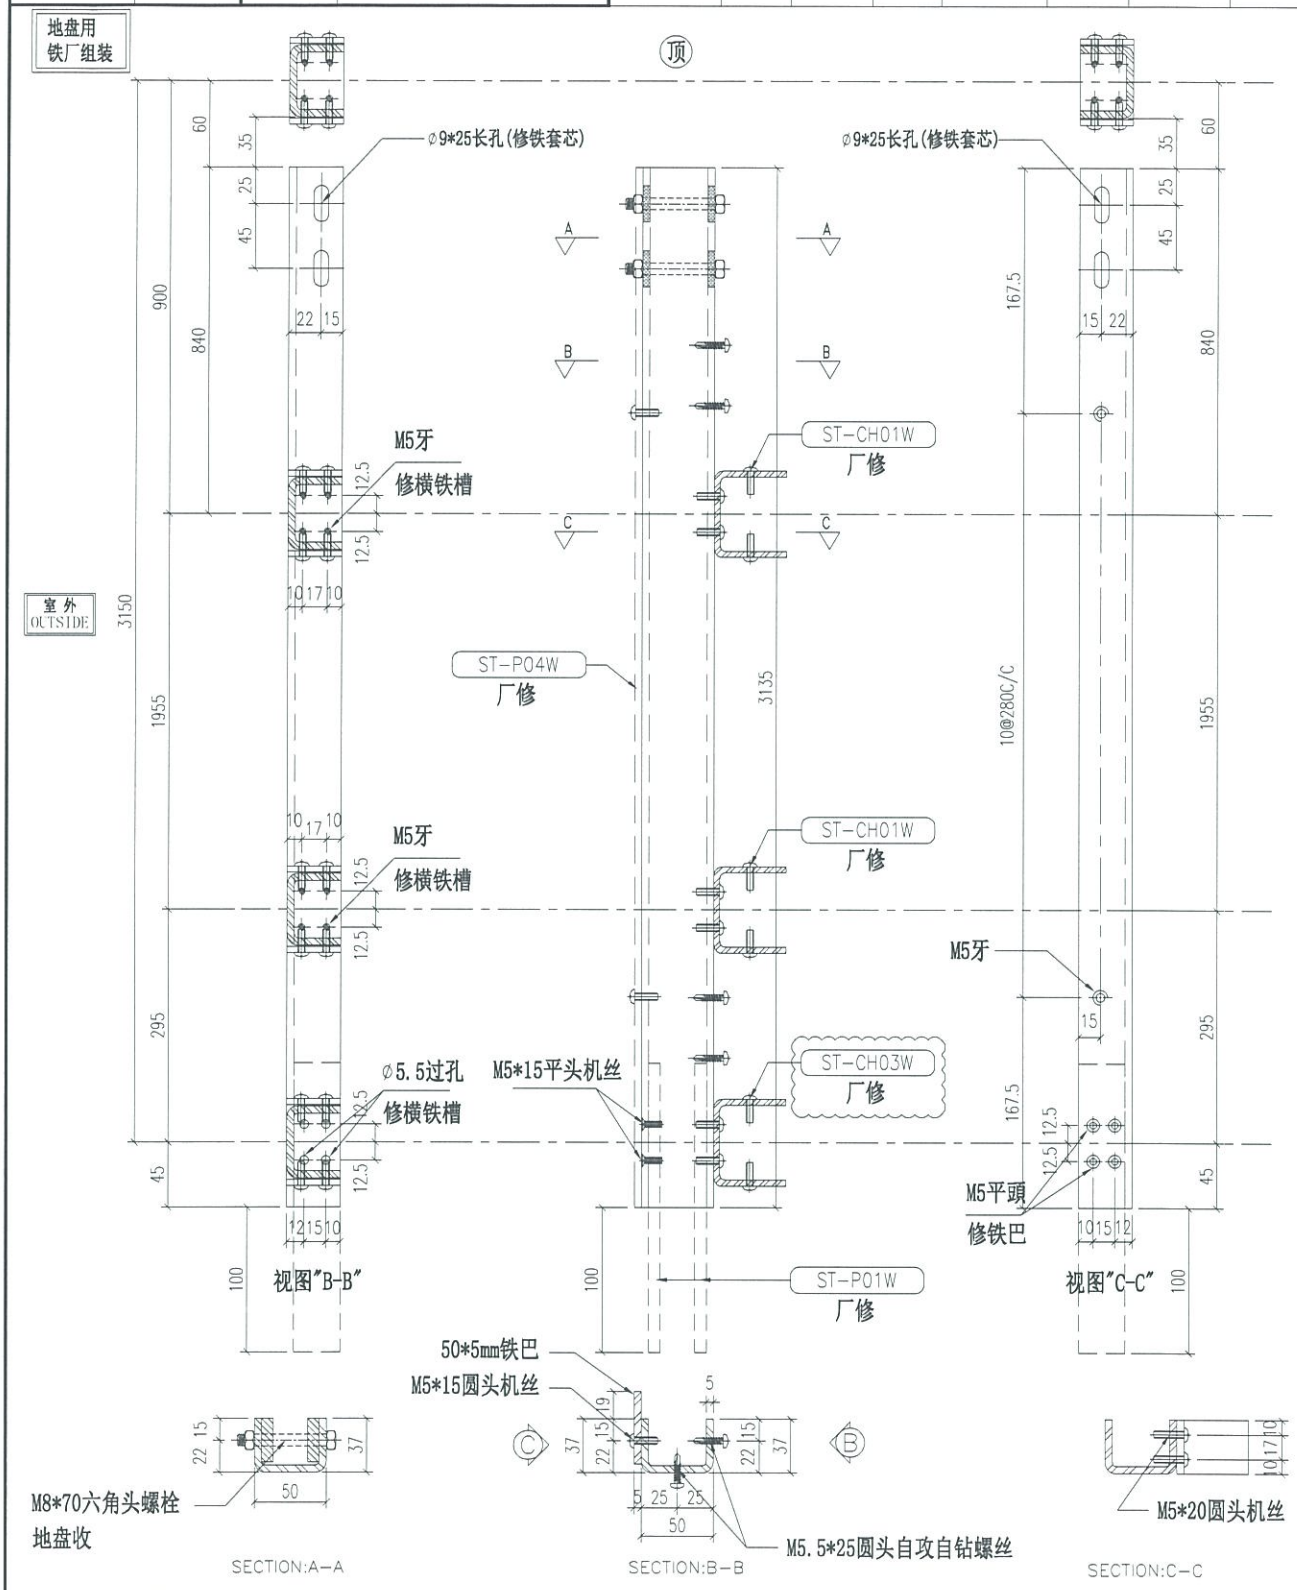

重量：13.50 kg

名称	主企铁槽拆图	制图	JH	2019.3.21	修改	A	
材料	37*50*37*5mm铁槽	复核	DL	2019.3.22	日期	2019.4.10	
颜色	热浸锌				图号	ST-M14S	


Cur from 100*50*5 GMS RHS

EG-DWG3

美特铝质有限公司
MIDI Aluminium Fabricator Ltd.

物料编号	层数	每层数	总数	使用位置	楼层		备注
ST-M15S	14	1	14	T2-3	10~26F		
ST-M15S	1	1	1	T2-3	28F		
ST-M15S	23	1	23	T2-3	29~53F		

工程号	J-837	地盘	观塘裕民坊

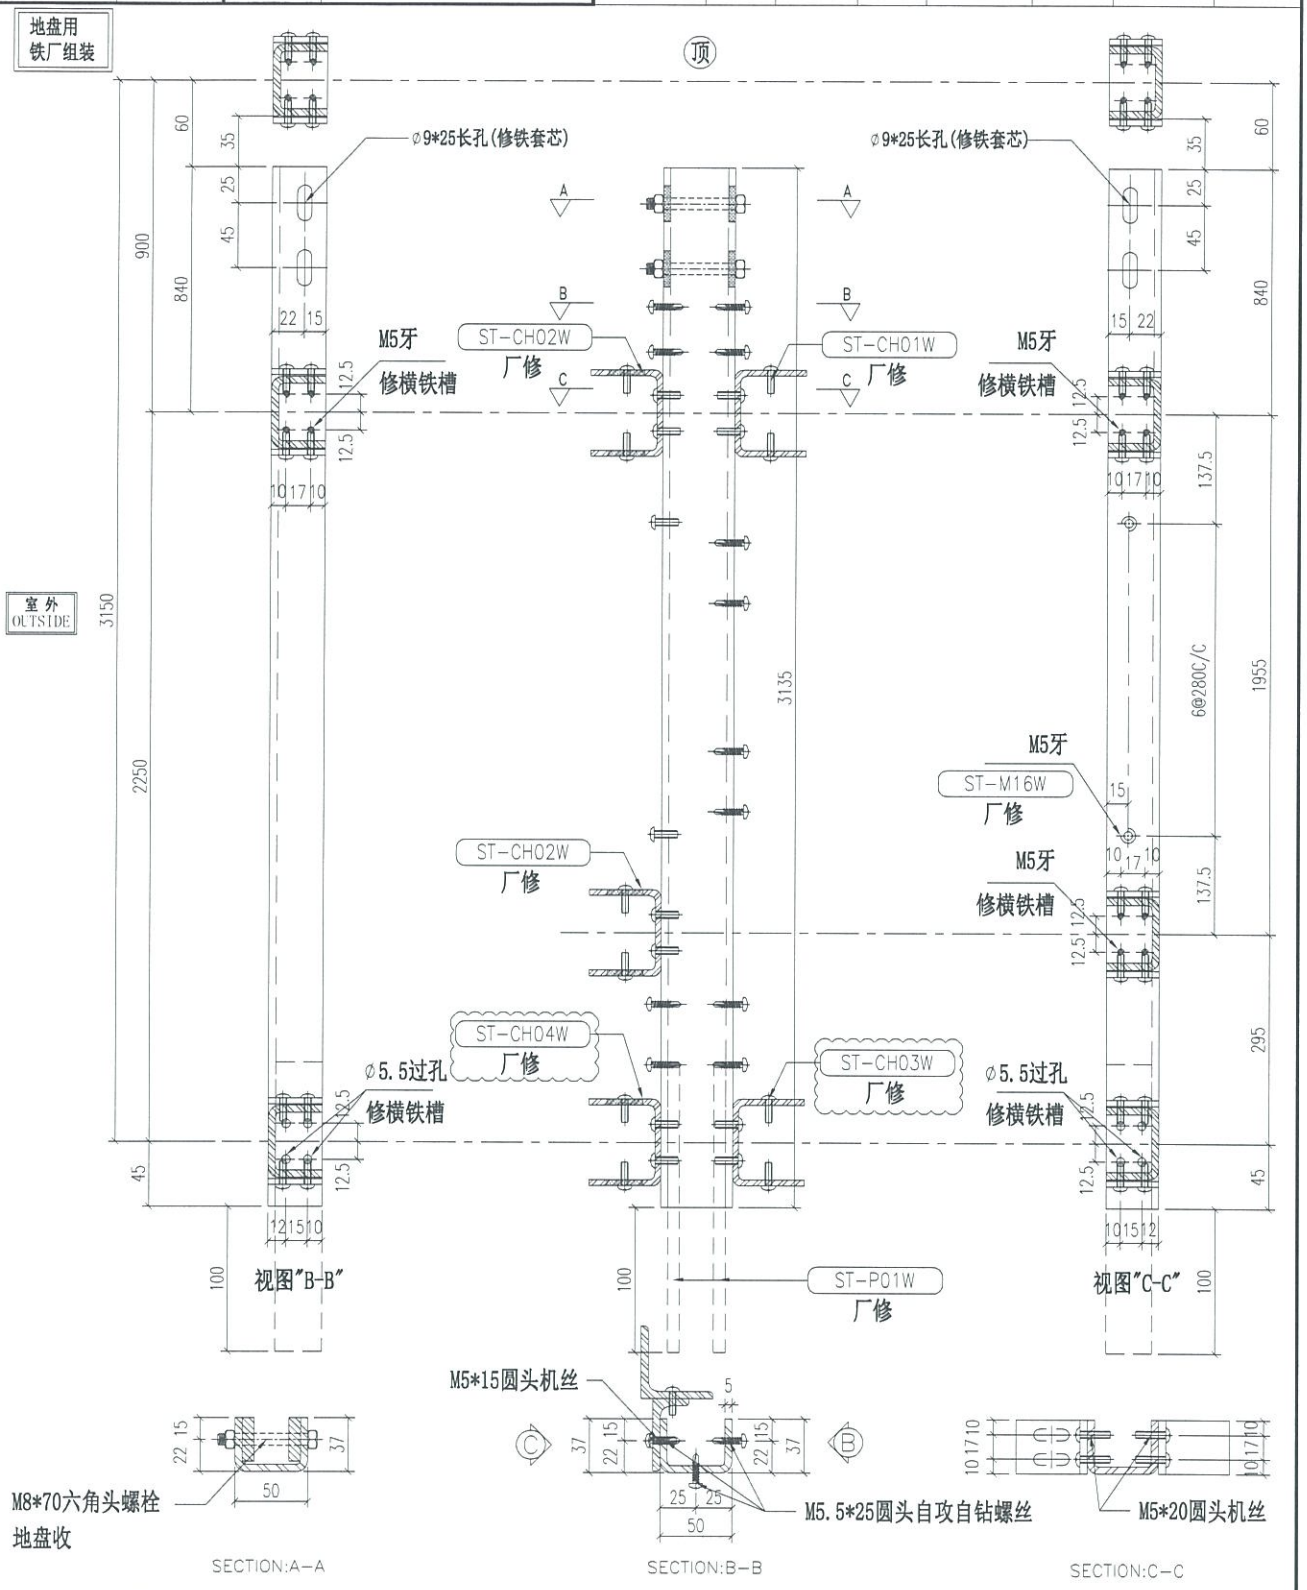

重量：13.50 kg

名称	主企铁槽拆图	制图	JH	2019.3.21	修改	A		
材料	37*50*37*5mm铁槽	复核	DL	2019.3.22	日期	2019.4.10		
颜色	热浸锌	批准			图号	ST-M15S		


Cur from 100*50*5 GMS RHS

EG-DWG3

美特铝质有限公司
MIDI Aluminium Fabricator Ltd.

工程号	J-837	地盘	观塘裕民坊

物料编号	层数	每层数	总数	使用位置	楼层		备注

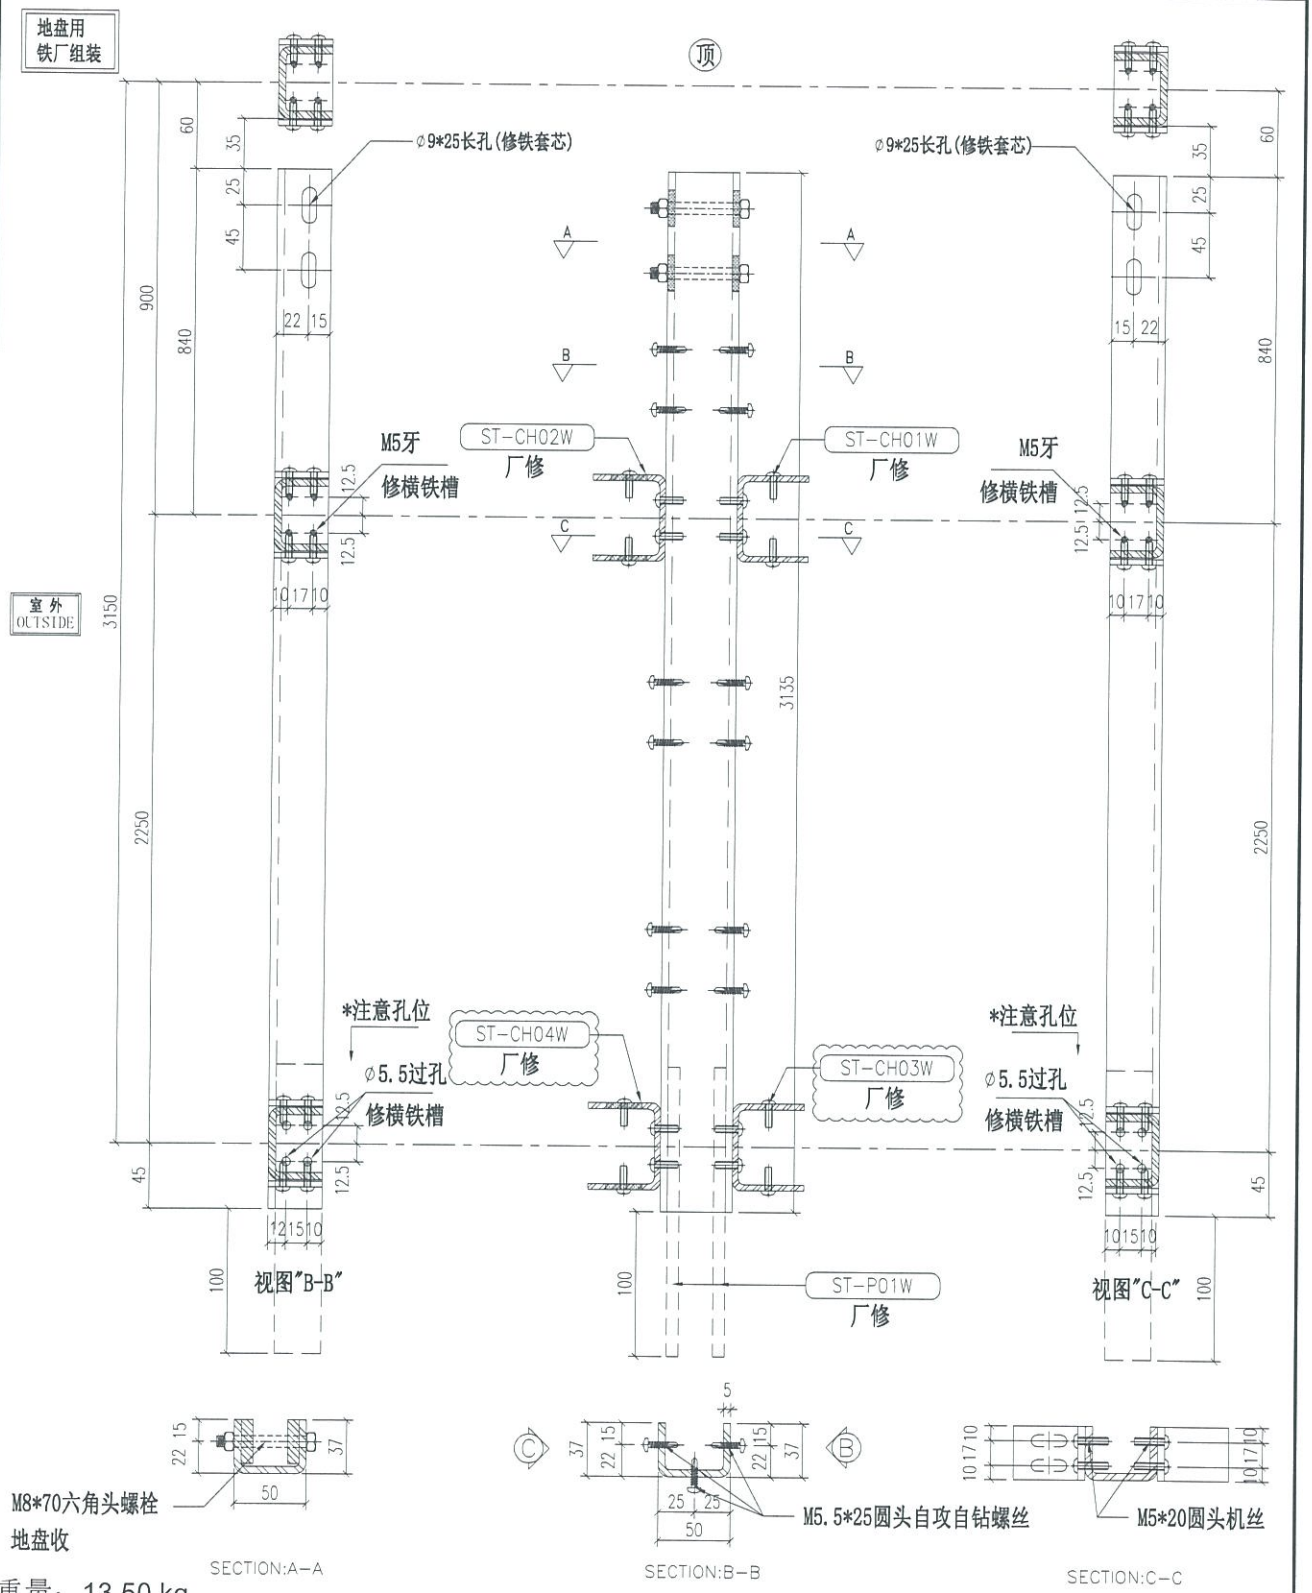

重量：13.50 kg

名称	主企铁槽拆图	制图	JH	2019.3.21	修改	A	
材料	37*50*37*5mm铁槽	复核	DL	2019.3.22	日期	2019.4.10	
颜色	热浸锌 Cur from 100*50*5 GMS RHS				图号	ST-M17S (1 of 2)	

EG-DWG3

美特铝质有限公司
MIDI Aluminium Fabricator Ltd.

工程号	J-837	地盘	观塘裕民坊

物料编号	层数	每层数	总数	使用位置	楼层
ST-M17S	14	2	28	T2-3	10~26F
ST-M17S	14	2	28	T3-1-J	10~26F
ST-M17S	14	4	56	T5-C-15	10~26F
ST-M17S	14	3	42	T5-Q-3	10~26F
ST-M17S	1	2	2	T2-3	28F
ST-M17S	1	2	2	T3-1-J	28F
ST-M17S	1	4	4	T5-C-15	28F
ST-M17S	1	3	3	T5-Q-3	28F
ST-M17S	23	2	46	T2-3	29~53F
ST-M17S	21	2	42	T3-1-J	29~51F
ST-M17S	19	4	76	T5-C-15	29~49F
ST-M17S	19	3	57	T5-Q-3	29~49F

Cur from 100*50*5 GMS RHS

物料编号	层数	每层数	总数	使用位置	楼层


名称	主企铁槽拆图	制图	JH	2019.3.21	修改			
材料	37*50*37*5mm铁槽	复核	DL	2019.3.22	日期			
颜色	热浸锌	批准			图号	ST-M17S (2 of 2)		

EG-DWG3

美特铝质有限公司
MIDI Aluminium Fabricator Ltd.

工程号	J-837	地盘	观塘裕民坊

物料编号	层数	每层数	总数	使用位置	楼层		备注
ST-M18S	14	1	14	T3-1-J	10~26F		
ST-M18S	14	2	28	T5-C-15	10~26F		
ST-M18S	1	1	1	T3-1-J	28F		
ST-M18S	1	2	2	T5-C-15	28F		
ST-M18S	21	1	21	T3-1-J	29~51F		
ST-M18S	19	2	38	T5-C-15	29~49F		

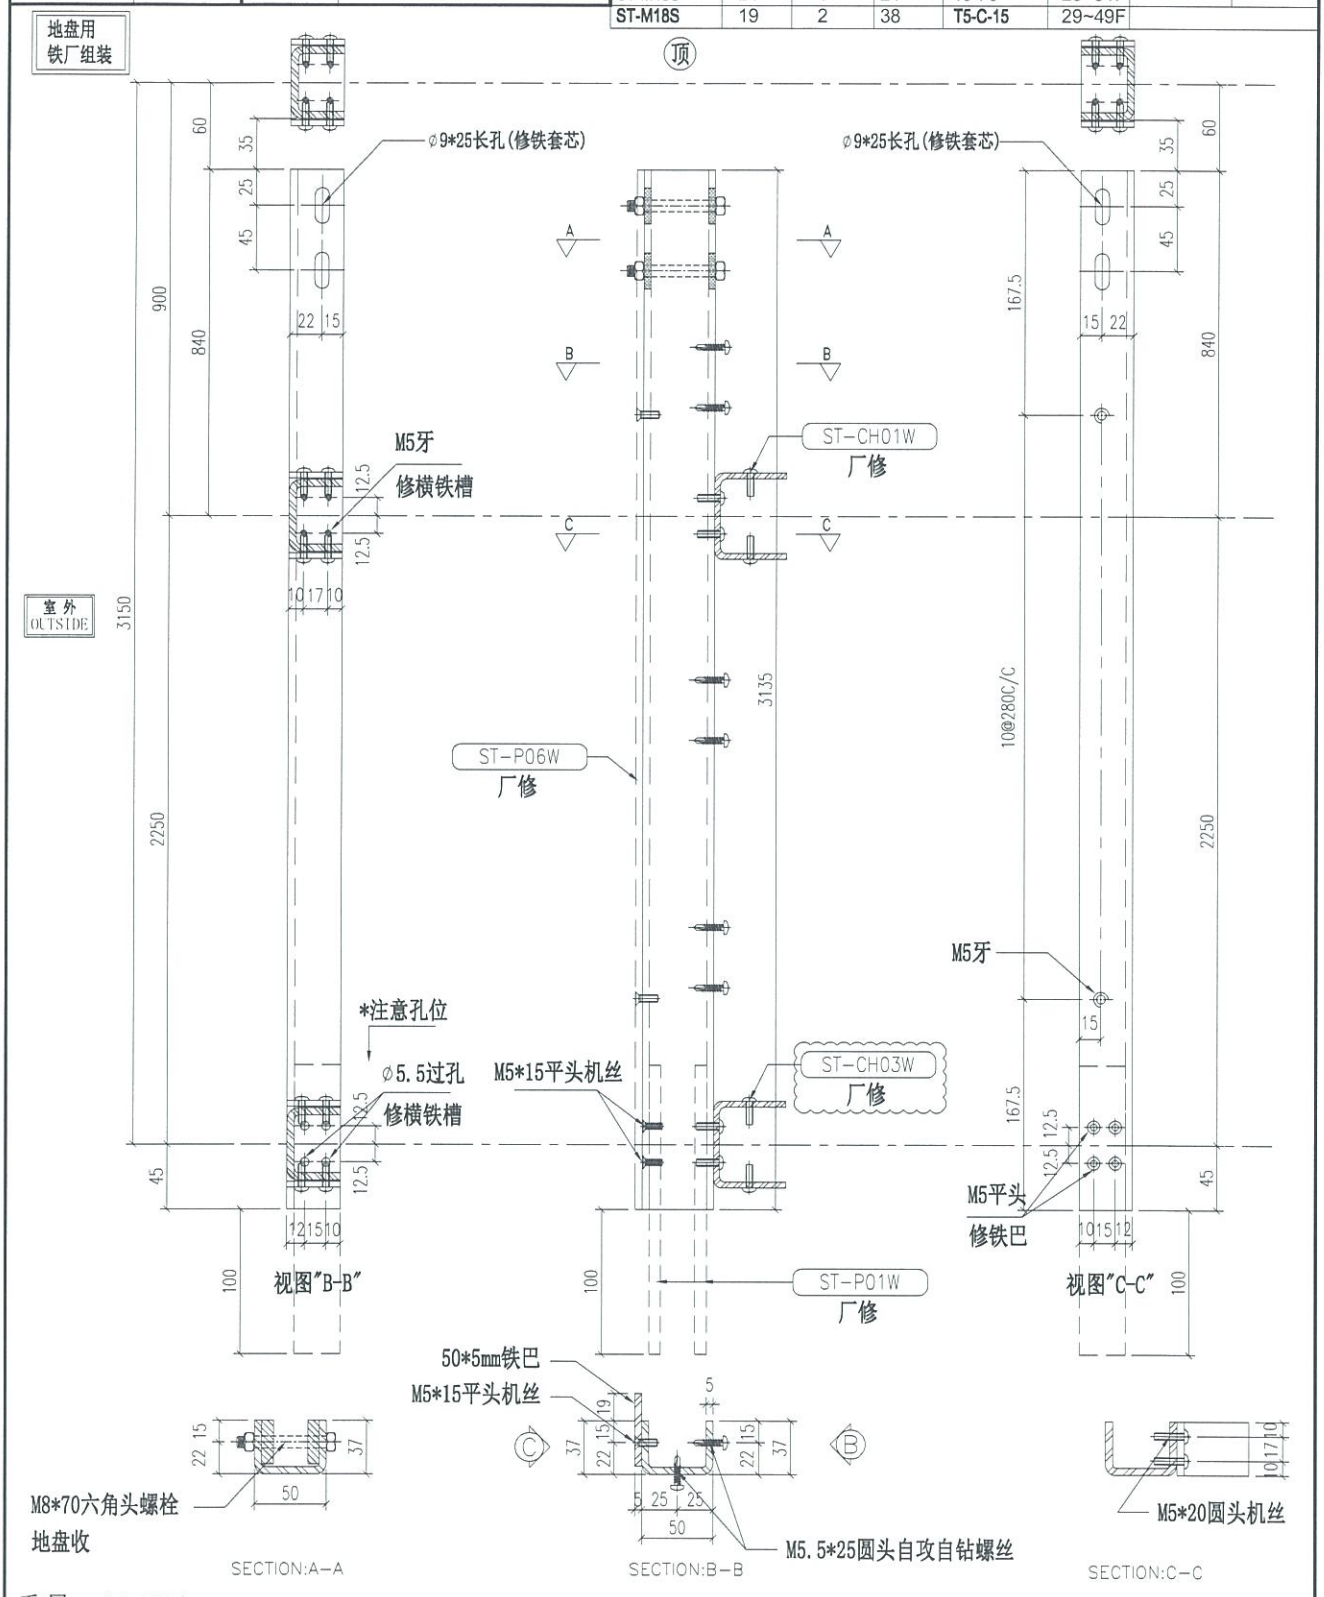

重量：13.50 kg

名称	主企铁槽拆图	制图	JH	2019.3.21	修改	A		
材料	37*50*37*5mm铁槽	复核	DL	2019.3.22	日期	2019.4.10		
颜色	热浸锌				图号	ST-M18S		

Cur from 100*50*5 GMS RHS


EG-DWG3

美特铝质有限公司
MIDI Aluminium Fabricator Ltd.

工程号	J-837	地盘	观塘裕民坊

物料编号	层数	每层数	总数	使用位置	楼层		备注

地盘用
铁厂组装

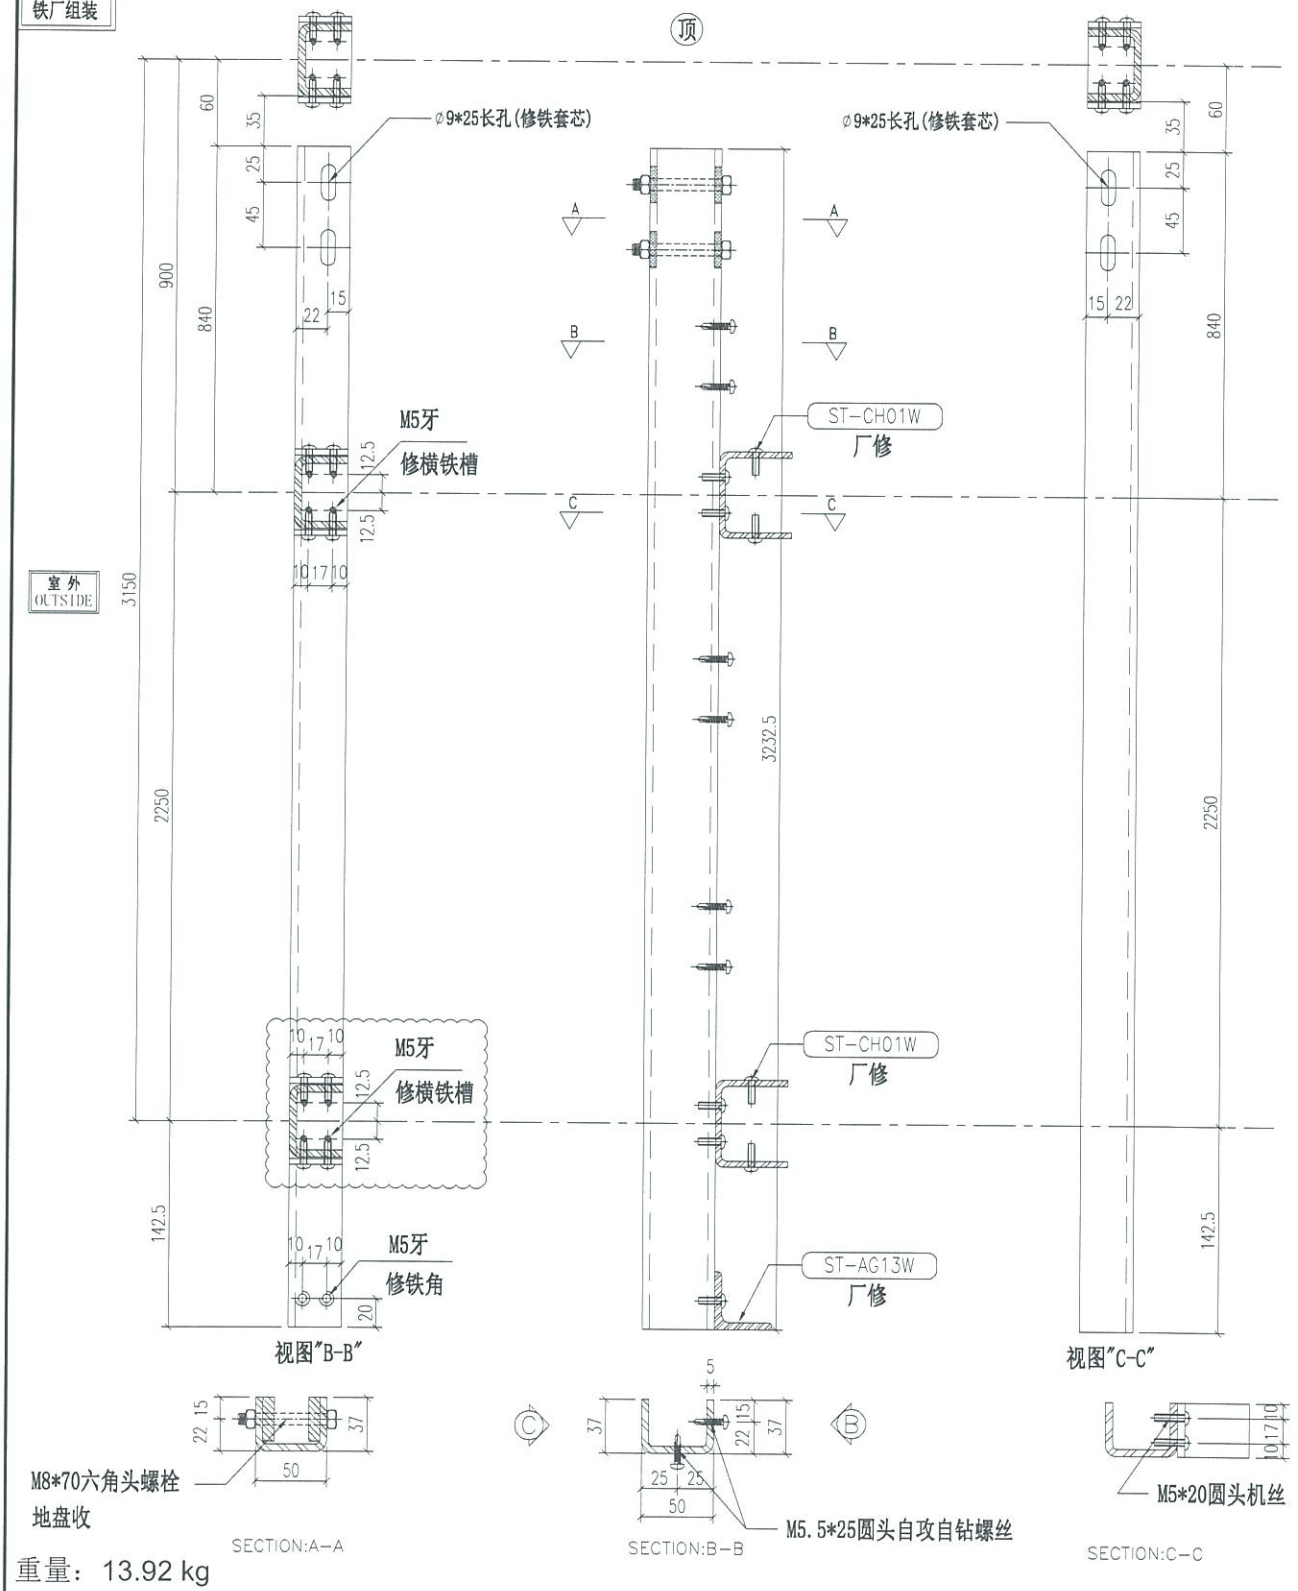

重量：13.92 kg

名称	主企铁槽拆图	制图	JH	2019.3.21	修改	A	
材料	37*50*37*5mm铁槽	复核	DL	2019.3.22	日期	2019.4.10	
颜色	热浸锌 Cur from 100*50*5 GMS RHS				图号	ST-M19S (1 of 2)	

EG-DWG3

美特铝质有限公司
MIDI Aluminium Fabricator Ltd.

工程号	J-837	地盘	观塘裕民坊

物料编号	层数	每层数	总数	使用位置	楼层
ST-M19S	1	4	4	T1-AA	6F
ST-M19S	1	4	4	T1-N	6F
ST-M19S	1	2	2	T2-A	6F
ST-M19S	1	4	4	T2-AA	6F
ST-M19S	1	4	4	T3-101	6F
ST-M19S	1	2	2	T3-1-J	6F
ST-M19S	1	4	4	T5-110	6F
ST-M19S	1	2	2	T5-C-15	6F
ST-M19S	1	2	2	T5-Q-3	6F

Cur from 100*50*5 GMS RHS

物料编号	层数	每层数	总数	使用位置	楼层

名称	主企铁槽拆图	制图	JH	2019.3.21	修改			
材料	37*50*37*5mm铁槽	复核	DL	2019.3.22	日期			
颜色	热浸锌	批准			图号	ST-M19S (2 of 2)		


EG-DWG3

美特铝质有限公司
MIDI Aluminium Fabricator Ltd.

物料编号	层数	每层数	总数	使用位置	楼层		备注

工程号	J-837	地 盘	观塘裕民坊

地盘用
铁厂组装

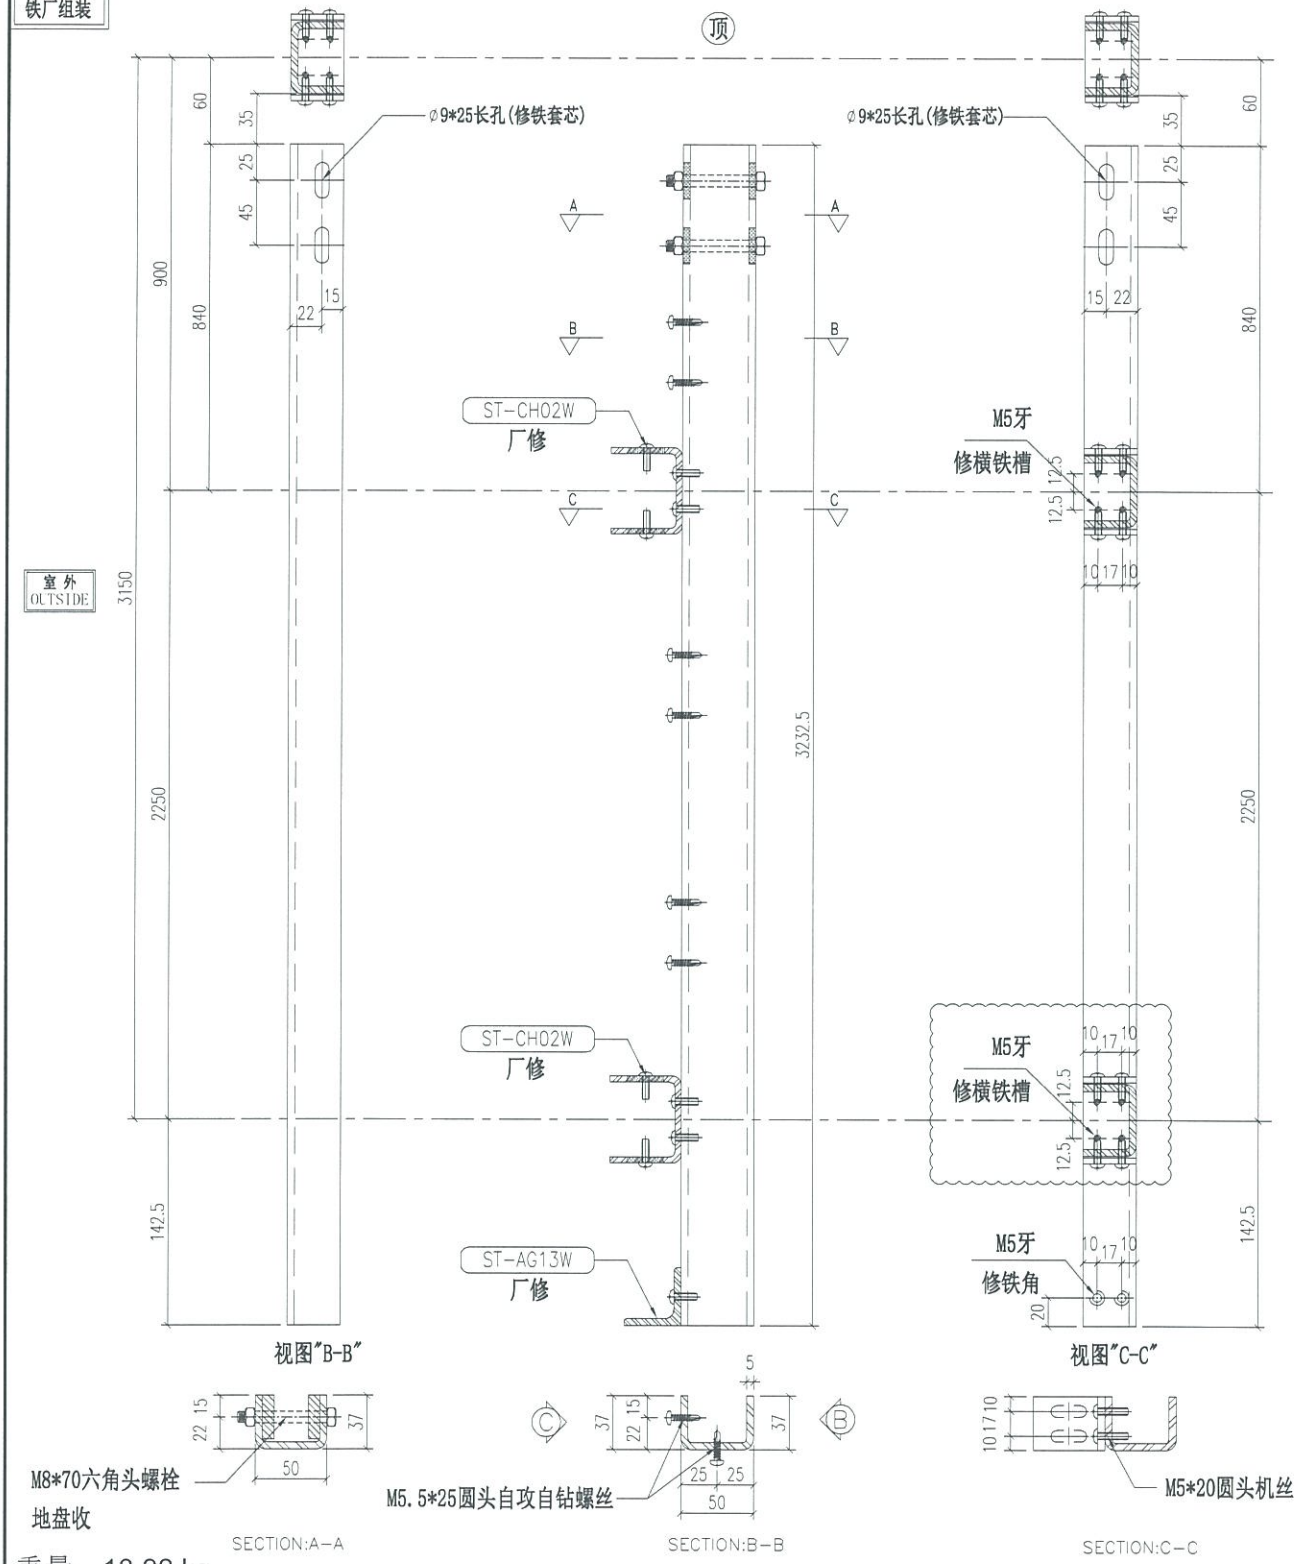

重量：13.92 kg

名 称	主企铁槽拆图	制 图	JH	2019.3.21	修 改	A	
材 料	37*50*37*5mm铁槽	复 核	DL	2019.3.22	日 期	2019.4.10	
颜 色	热浸锌 Cur from 100*50*5 GMS RHS				图 号	ST-M20S (1 of 2)	

EG-DWG3

美特铝质有限公司
MIDI Aluminium Fabricator Ltd.

工程号	J-837	地盘	观塘裕民坊

物料编号	层数	每层数	总数	使用位置	楼层
ST-M20S	1	4	4	T1-AA	6F
ST-M20S	1	4	4	T1-N	6F
ST-M20S	1	2	2	T2-1	6F
ST-M20S	1	2	2	T2-A	6F
ST-M20S	1	4	4	T2-AA	6F
ST-M20S	1	4	4	T3-101	6F
ST-M20S	1	2	2	T3-1-J	6F
ST-M20S	1	4	4	T5-110	6F
ST-M20S	1	1	1	T5-C-15	6F
ST-M20S	1	2	2	T5-Q-3	6F

Cur from 100*50*5 GMS RHS

物料编号	层数	每层数	总数	使用位置	楼层


名称	主企铁槽拆图	制图	JH	2019.3.21	修改			
材料	37*50*37*5mm铁槽	复核	DL	2019.3.22	日期			
颜色	热浸锌	批准			图号	ST-M20S (2 of 2)		

EG-DWG3

美特铝质有限公司
MIDI Aluminium Fabricator Ltd.

工程号	J-837	地盘	观塘裕民坊

物料编号	层数	每层数	总数	使用位置	楼层		备注
ST-M21S	1	1	1	T1-J-8	6F		

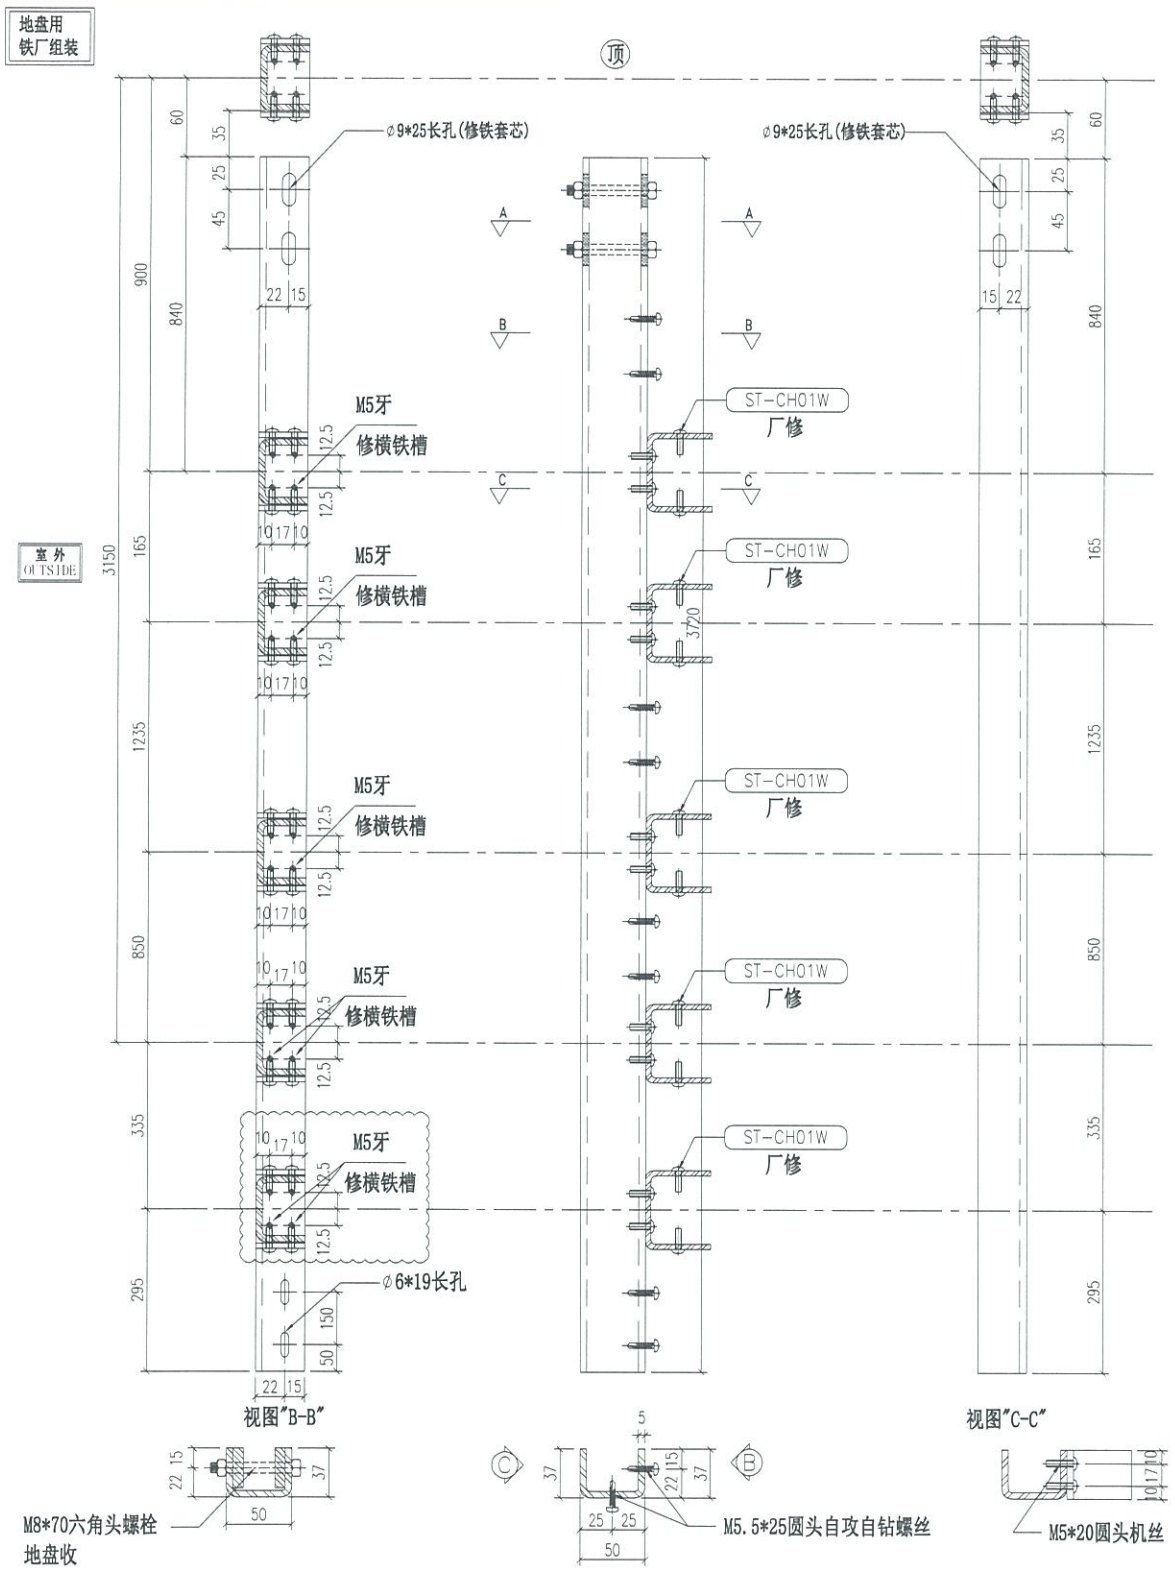

重量：16.02 kg


名称	主企铁槽拆图	制图	JH	2019.3.21	修改	A	
材料	37*50*37*5mm铁槽	复核	DL	2019.3.22	日期	2019.4.10	
颜色	热浸锌 Cur from 100*50*5 GMS RHS				图号	ST-M21S	

EG-DWG3

美特铝质有限公司
MIDI Aluminium Fabricator Ltd.

工程号	J-837	地盘	观塘裕民坊

物料编号	层数	每层数	总数	使用位置	楼层		备注
ST-M22S	1	1	1	T1-J-8	6F		

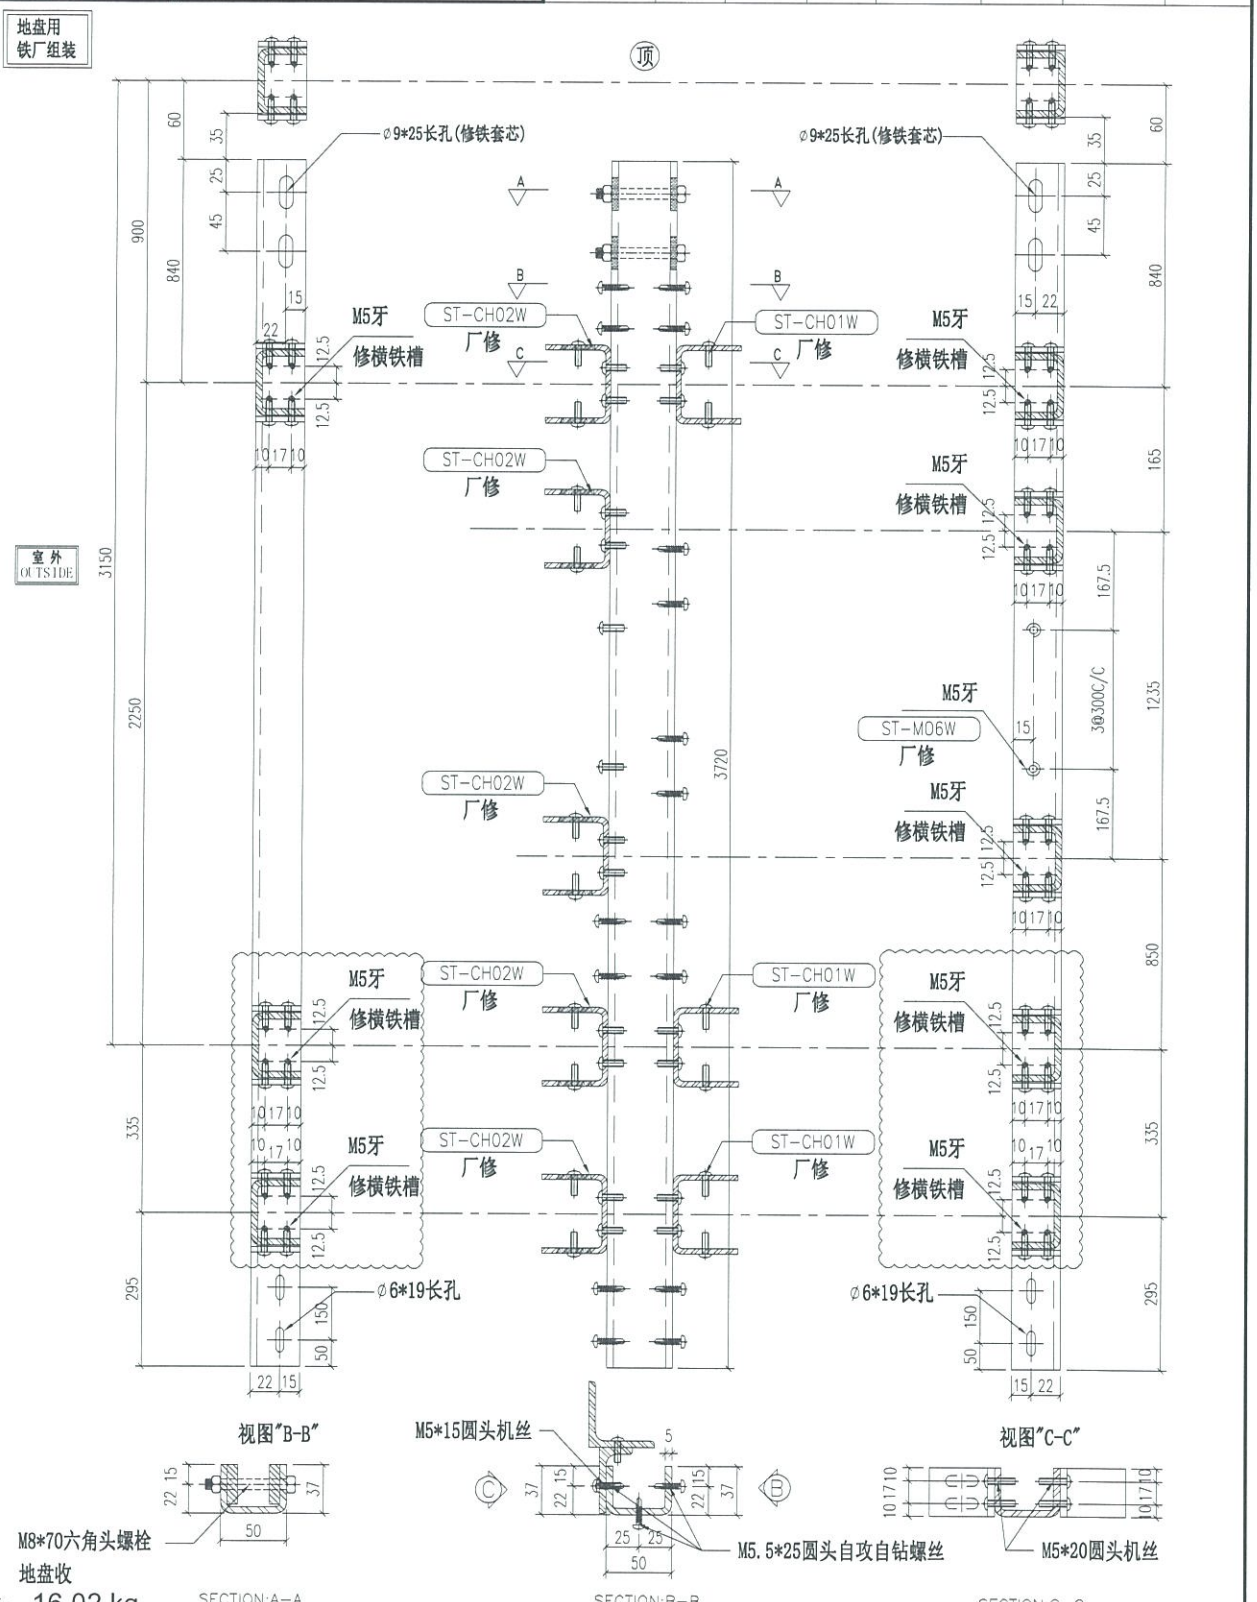

重量：16.02 kg


名称	主企铁槽拆图	制图	JH	2019.3.21	修改	A	
材料	37*50*37*5mm铁槽	复核	DL	2019.3.22	日期	2019.4.10	
颜色	热浸锌 Cur from 100*50*5 GMS RHS				图号	ST-M22S	

EG-DWG3

美特铝质有限公司
MIDI Aluminium Fabricator Ltd.

工程号	J-837	地盘	观塘裕民坊

物料编号	层数	每层数	总数	使用位置	楼层		备注
ST-M23S	1	5	5	T1-J-8	6F		
ST-M23S	1	1	1	T2-4	6F		
ST-M23S	1	1	1	T3-1-J	6F		
ST-M23S	1	2	2	T5-C-15	6F		

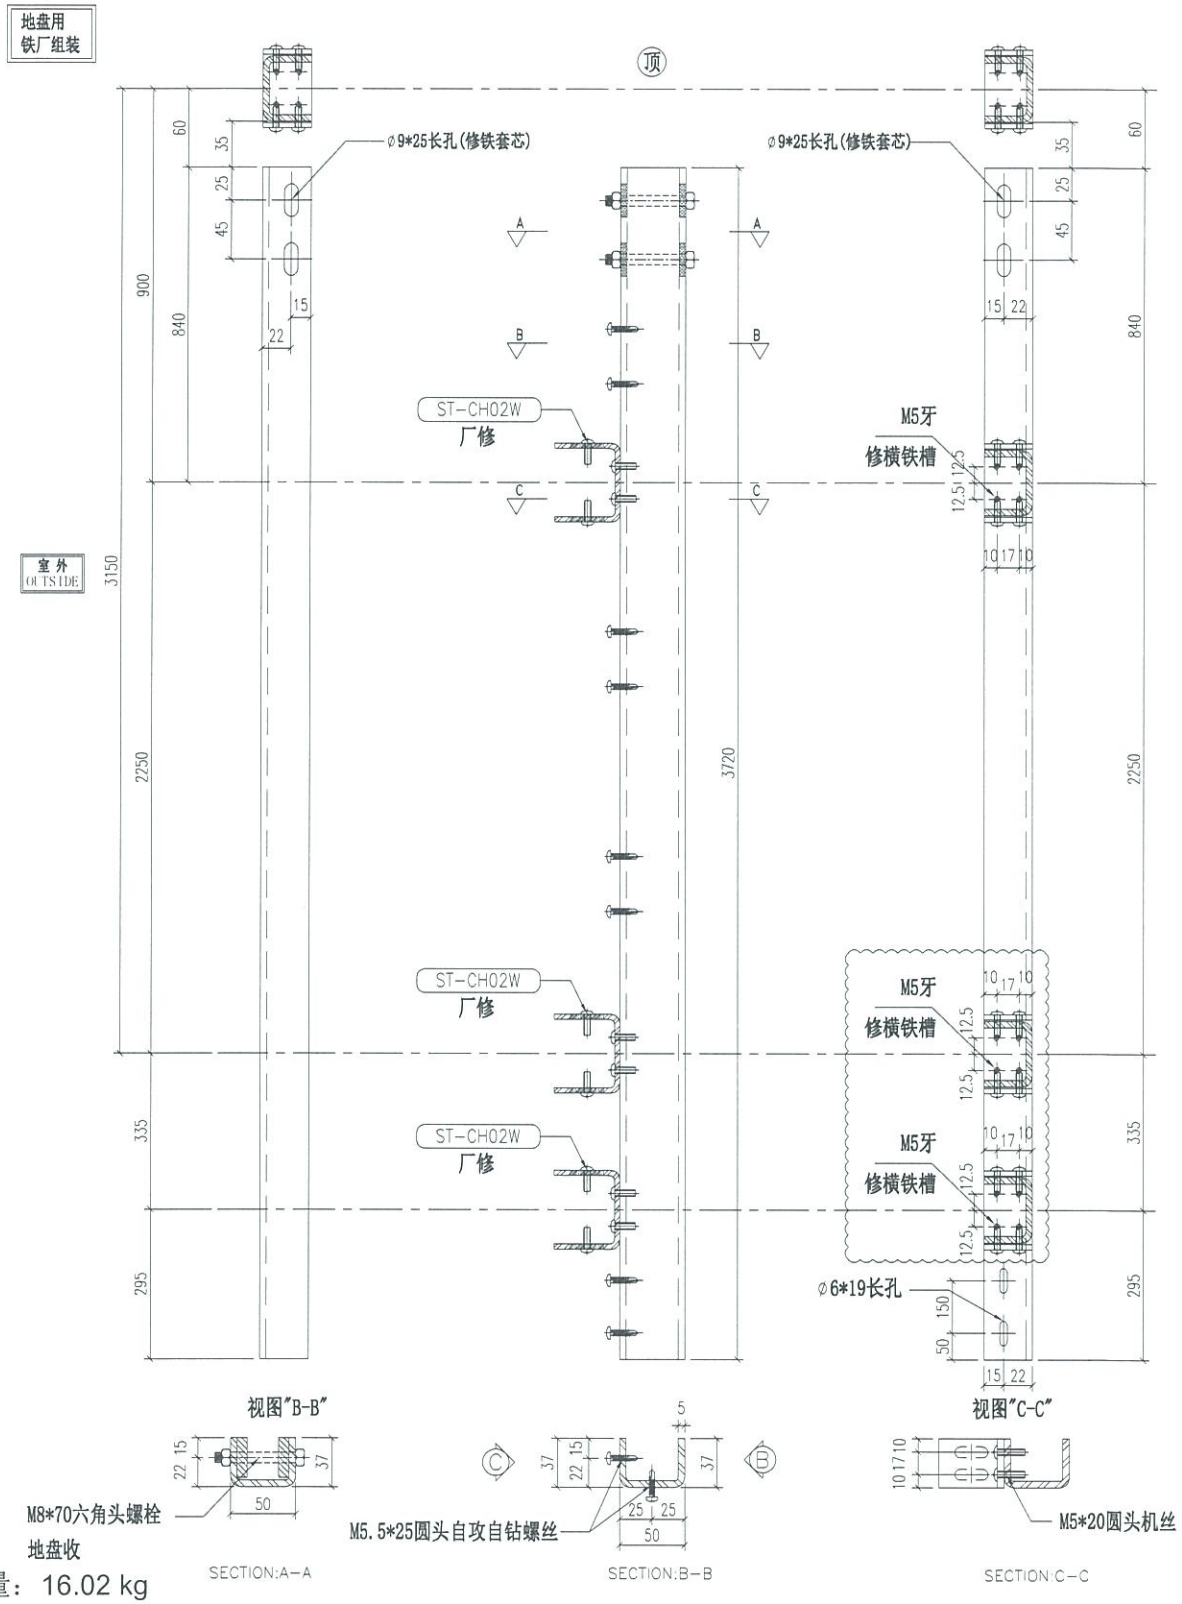

重量：16.02 kg


名称	主企铁槽拆图	制图	JH	2019.3.21	修改	A	
材料	37*50*37*5mm铁槽	复核	DL	2019.3.22	日期	2019.4.10	
颜色	热浸锌 Cur from 100*50*5 GMS RHS				图号	ST-M23S	

EG-DWG3

美特铝质有限公司
MIDI Aluminium Fabricator Ltd.

工程号	J-837	地盘	观塘裕民坊

物料编号	层数	每层数	总数	使用位置	楼层		备注
ST-M24S	1	5	5	T1-J-8	6F		
ST-M24S	1	1	1	T2-4	6F		
ST-M24S	1	1	1	T3-1-J	6F		

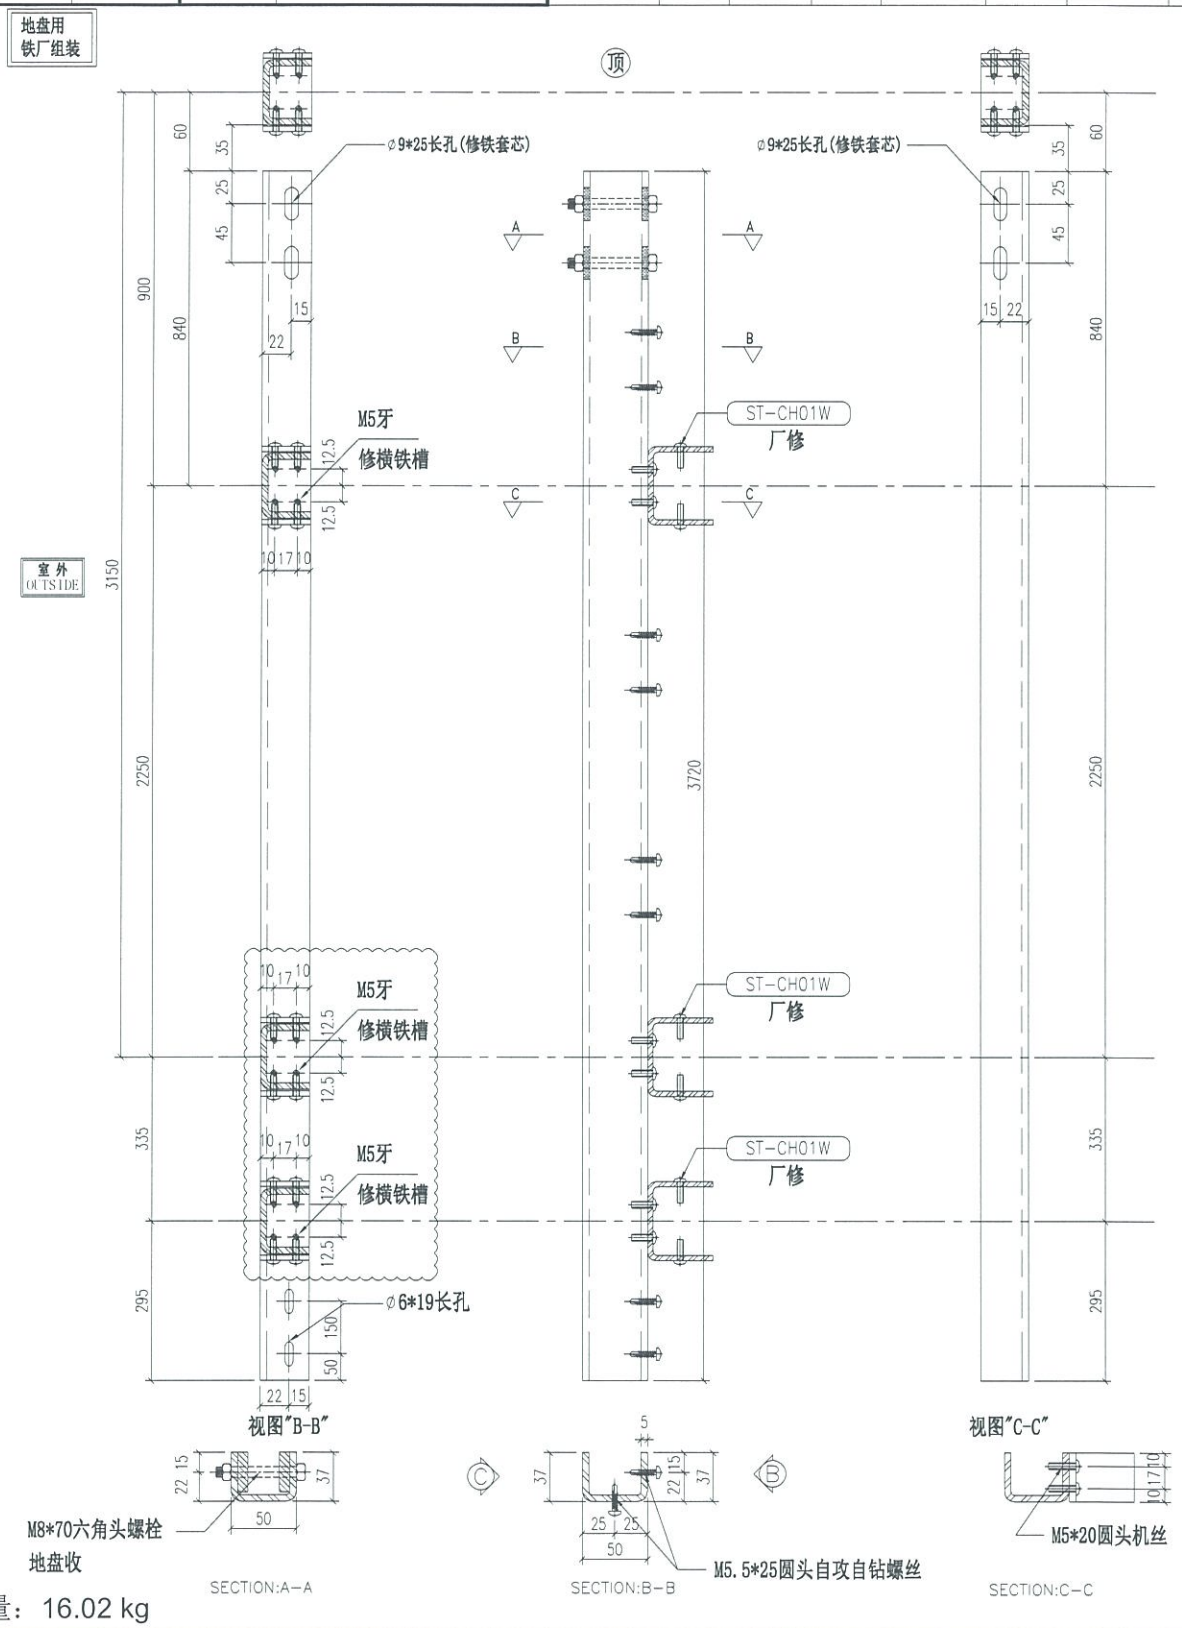

重量：16.02 kg


名称	主企铁槽拆图	制图	JH	2019.3.21	修改	A	
材料	37*50*37*5mm铁槽	复核	DL	2019.3.22	日期	2019.4.10	
颜色	热浸锌 Cur from 100*50*5 GMS RHS				图号	ST-M24S	

EG-DWG3

美特铝质有限公司
MIDI Aluminium Fabricator Ltd.

工程号	J-837	地盘	观塘裕民坊

物料编号	层数	每层数	总数	使用位置	楼层		备注
ST-M25S	1	1	1	T1-J-8	6F		

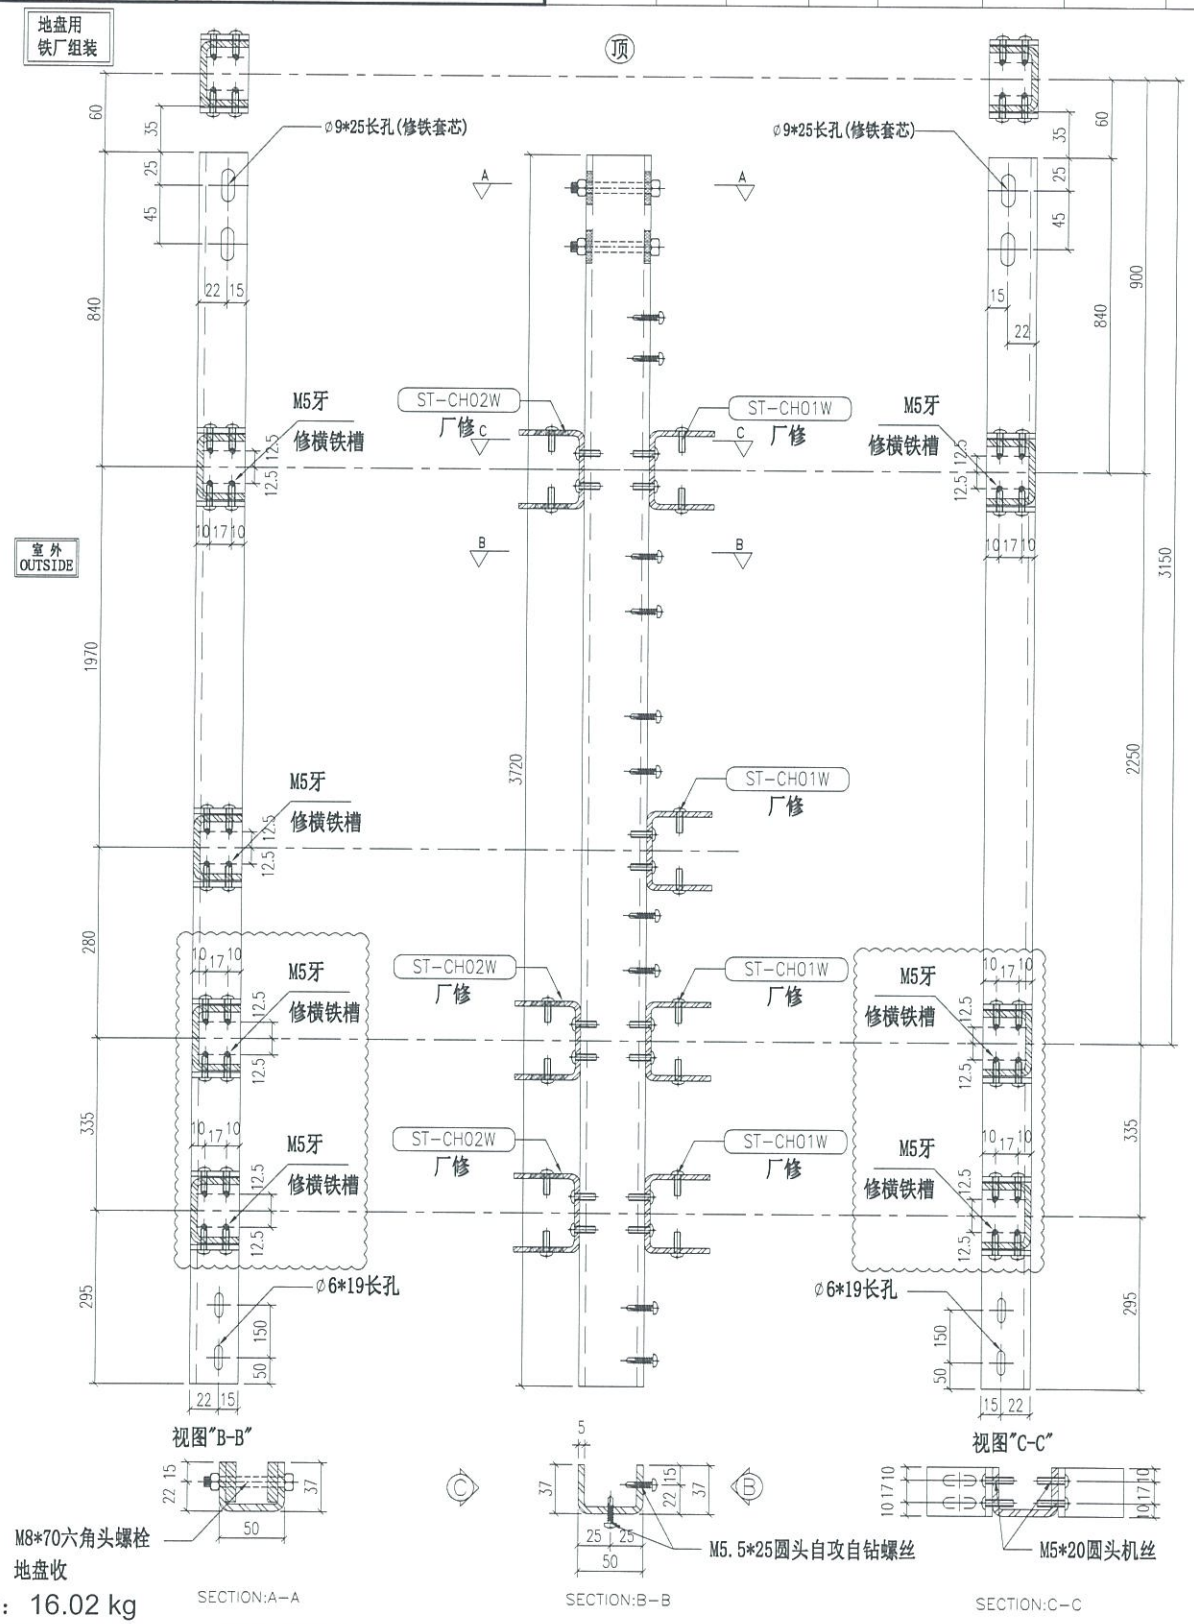

重量：16.02 kg

名称	主企铁槽拆图	制图	JH	2019.3.21	修改	A	
材料	37*50*37*5mm铁槽	复核	DL	2019.3.22	日期	2019.4.10	
颜色	热浸锌 Cur from 100*50*5 GMS RHS				图号	ST-M25S	


EG-DWG3

美特铝质有限公司
MIDI Aluminium Fabricator Ltd.

物料编号	层数	每层数	总数	使用位置	楼层		备注
ST-M26S	1	1	1	T1-J-8	6F		

工程号	J-837	地 盘	观塘裕民坊

地盘用
铁厂组装

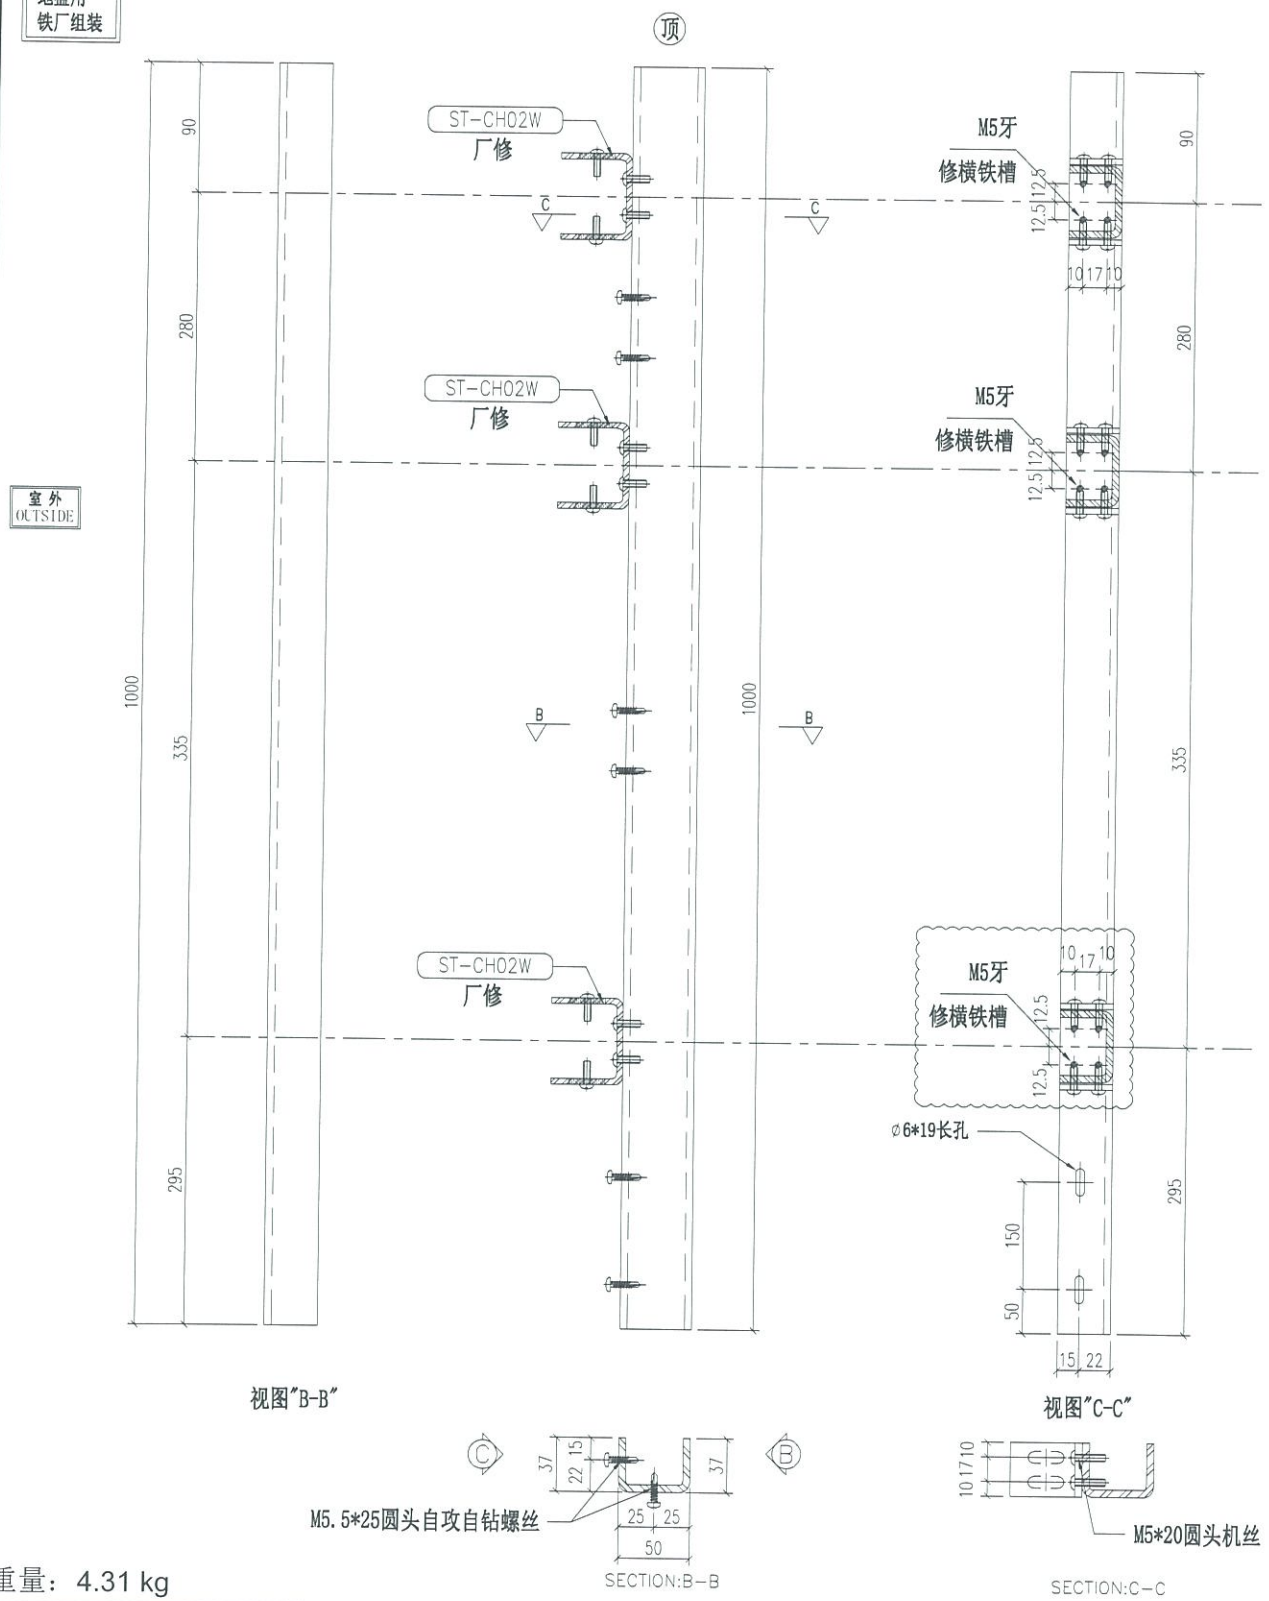

重量：4.31 kg

名 称	主企铁槽拆图	制 图	JH	2019.3.21	修 改	A	
材 料	37*50*37*5mm铁槽	复 核	DL	2019.3.22	日 期	2019.4.10	
颜 色	热浸锌				图 号	ST-M26S	


Cur from 100*50*5 GMS RHS

EG-DWG3

美特铝质有限公司
MIDI Aluminium Fabricator Ltd.

工程号	J-837	地盘	观塘裕民坊

物料编号	层数	每层数	总数	使用位置	楼层		备注
ST-M27S	1	1	1	T2-1	6F		

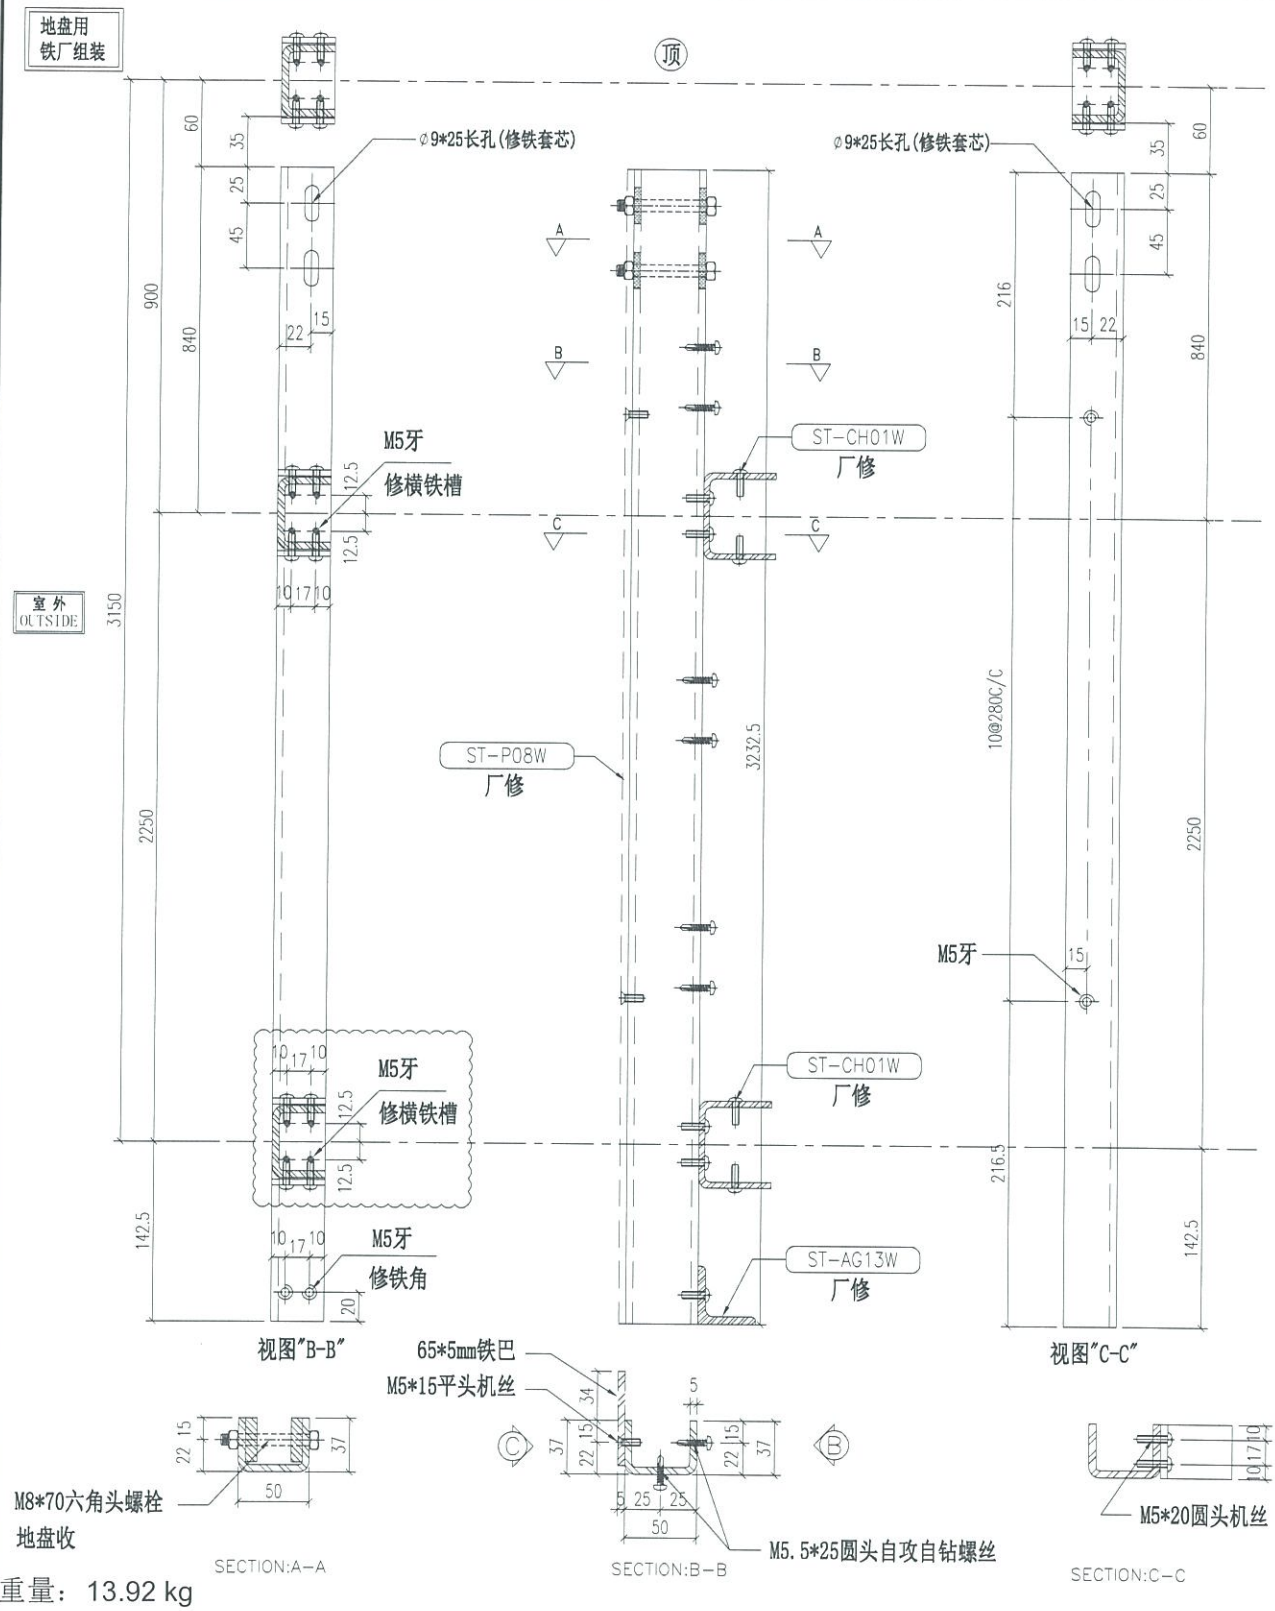

重量：13.92 kg


名称	主企铁槽拆图	制图	JH	2019.3.21	修改	A	
材料	37*50*37*5mm铁槽	复核	DL	2019.3.22	日期	2019.4.10	
颜色	热浸锌 Cur from 100*50*5 GMS RHS				图号	ST-M27S	

EG-DWG3

美特铝质有限公司
MIDI Aluminium Fabricator Ltd.

物料编号	层数	每层数	总数	使用位置	楼层		备注
ST-M28S	1	1	1	T2-1	6F		
ST-M28S	1	1	1	T5-C-15	6F		

工程号	J-837	地盘	观塘裕民坊

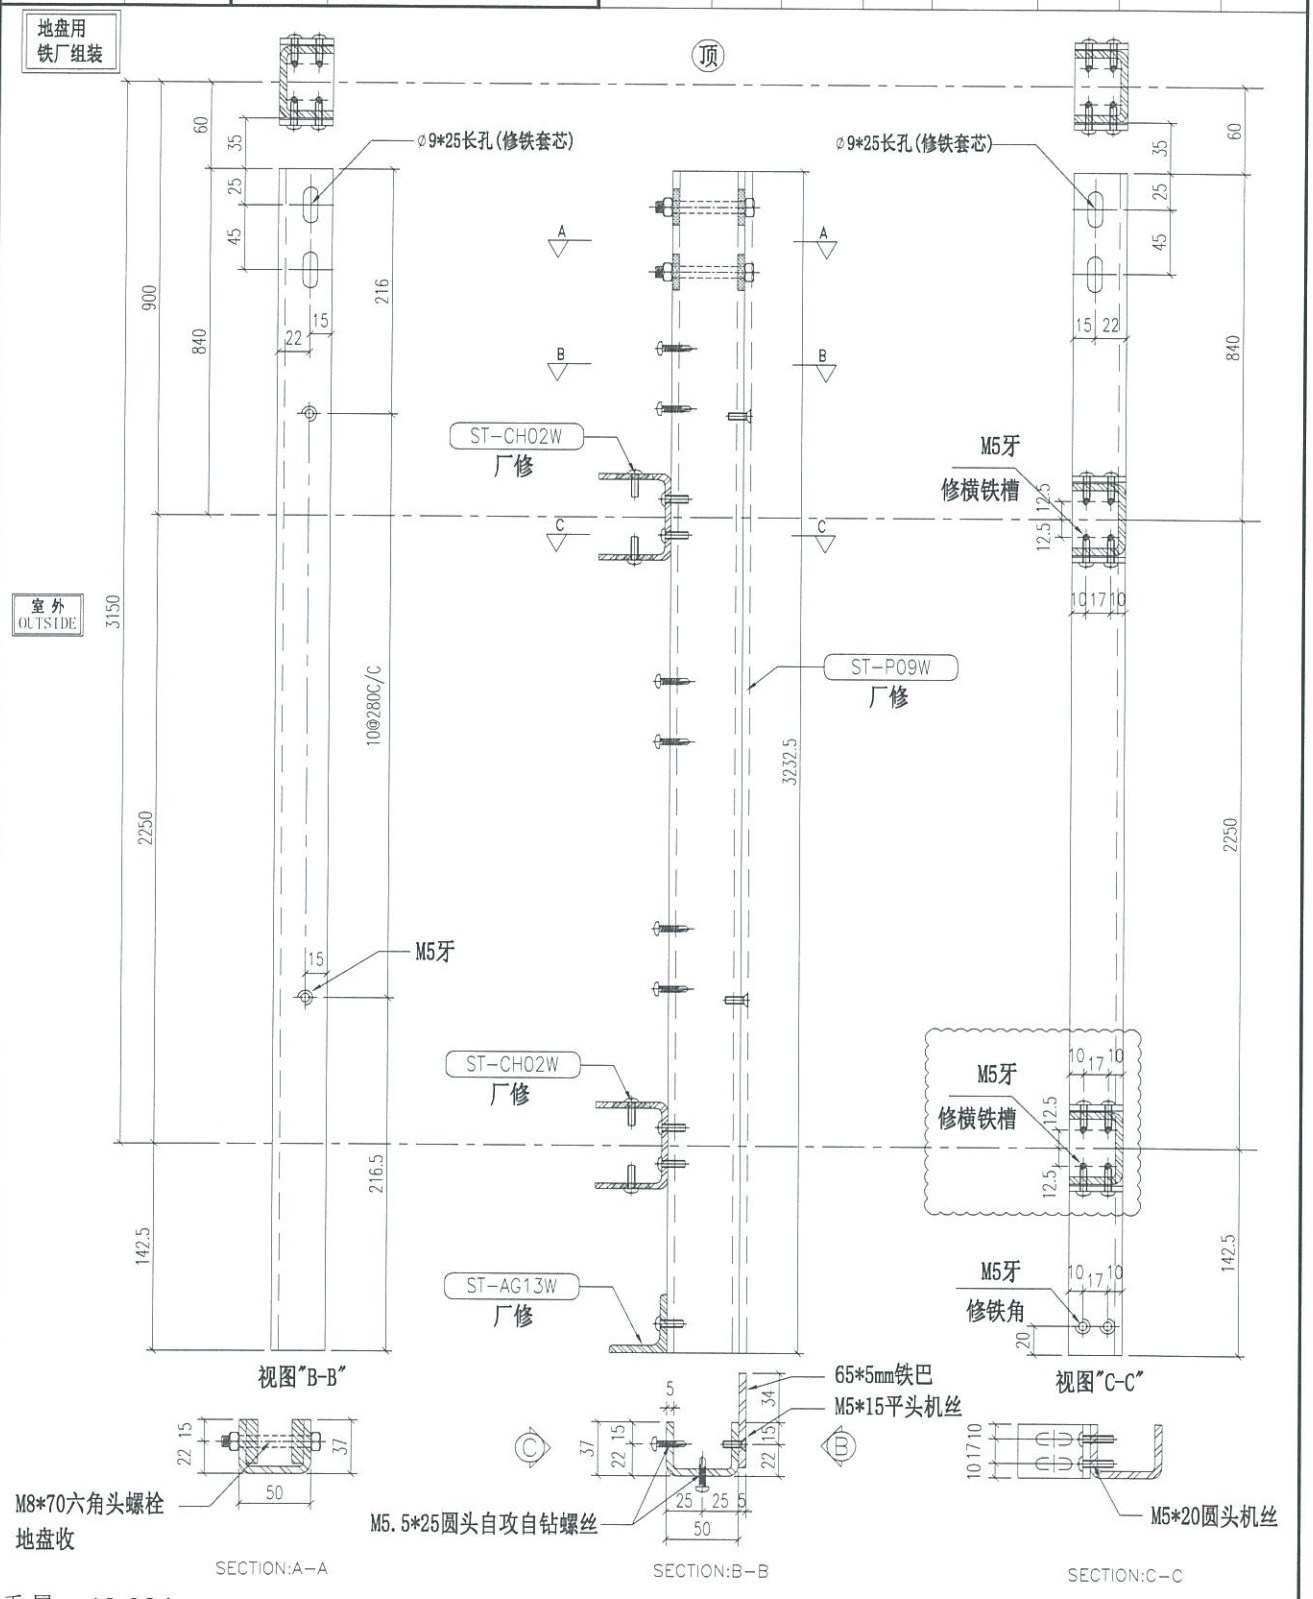

重量：13.92 kg


名称	主企铁槽拆图	制图	JH	2019.3.21	修改	A	
材料	37*50*37*5mm铁槽	复核	DL	2019.3.22	日期	2019.4.10	
颜色	热浸锌 Cur from 100*50*5 GMS RHS				图号	ST-M28S	

EG-DWG3

美特铝质有限公司
MIDI Aluminium Fabricator Ltd.

物料编号	层数	每层数	总数	使用位置	楼层		备注
ST-M29S	1	1	1	T2-4	6F		

工程号	J-837	地盘	观塘裕民坊

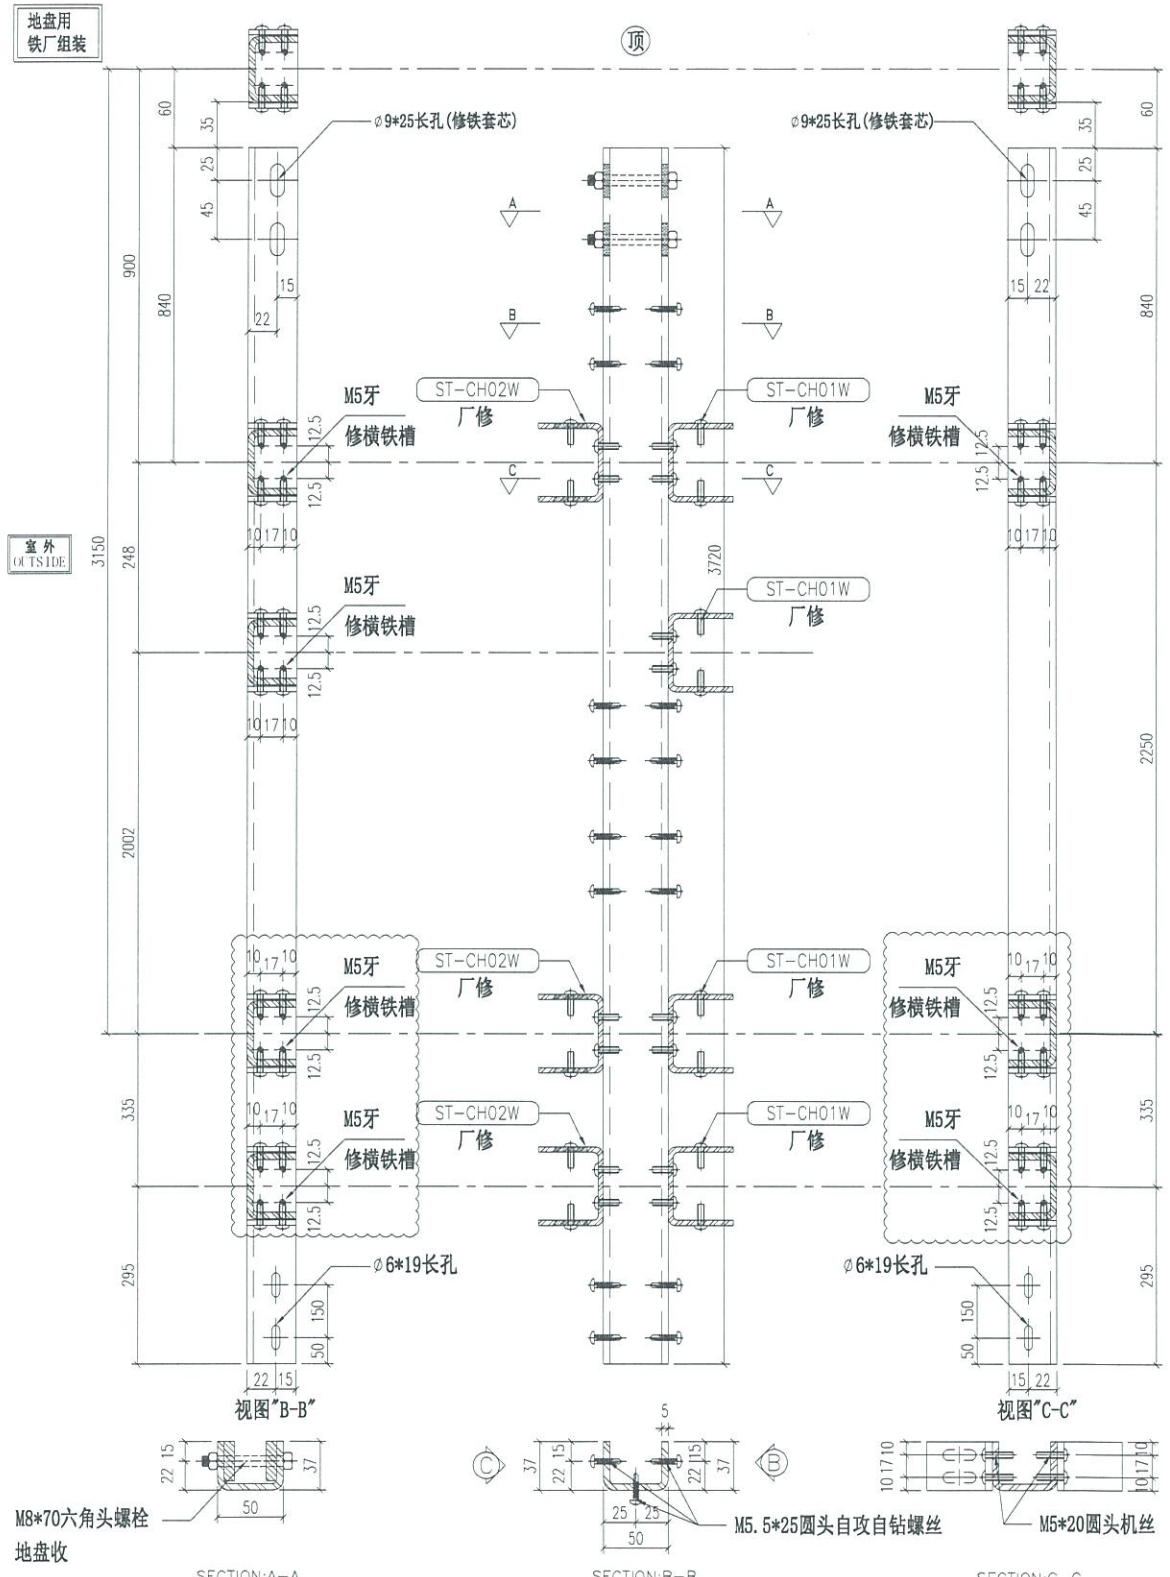

重量：16.02 kg

名称	主企铁槽拆图	制图	JH	2019.3.21	修改	A	
材料	37*50*37*5mm铁槽	复核	DL	2019.3.22	日期	2019.4.10	
颜色	热浸锌				图号	ST-M29S	


Cur from 100*50*5 GMS RHS

EG-DWG3

美特铝质有限公司
MIDI Aluminium Fabricator Ltd.

工程号	J-837	地盘	观塘裕民坊

物料编号	层数	每层数	总数	使用位置	楼层		备注
ST-M30S	1	1	1	T2-4	6F		

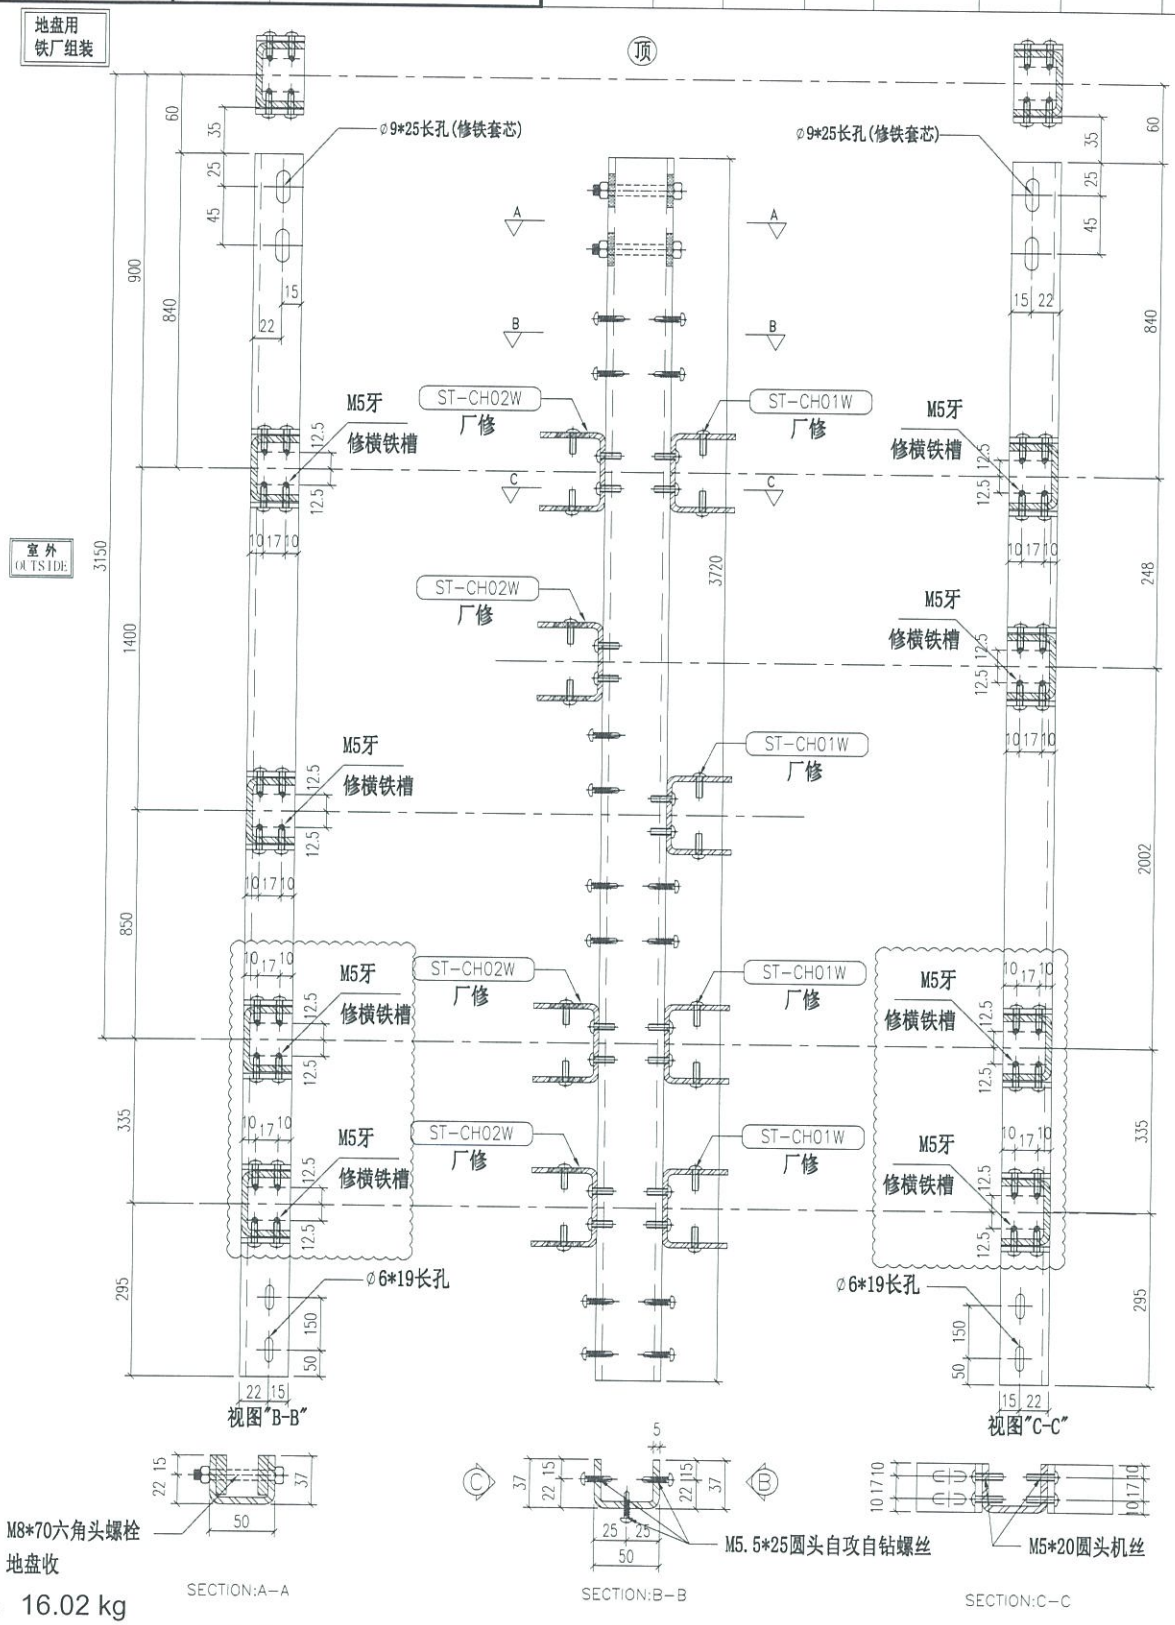

重量：16.02 kg


名称	主企铁槽拆图	制图	JH	2019.3.21	修改	A		
材料	37*50*37*5mm铁槽	复核	DL	2019.3.22	日期	2019.4.10		
颜色	热浸锌 Cur from 100*50*5 GMS RHS				图号	ST-M30S		

EG-DWG3

美特铝质有限公司
MIDI Aluminium Fabricator Ltd.

工程号	J-837	地盘	观塘裕民坊

物料编号	层数	每层数	总数	使用位置	楼层		备注
ST-M31S	1	1	1	T2-4	6F		

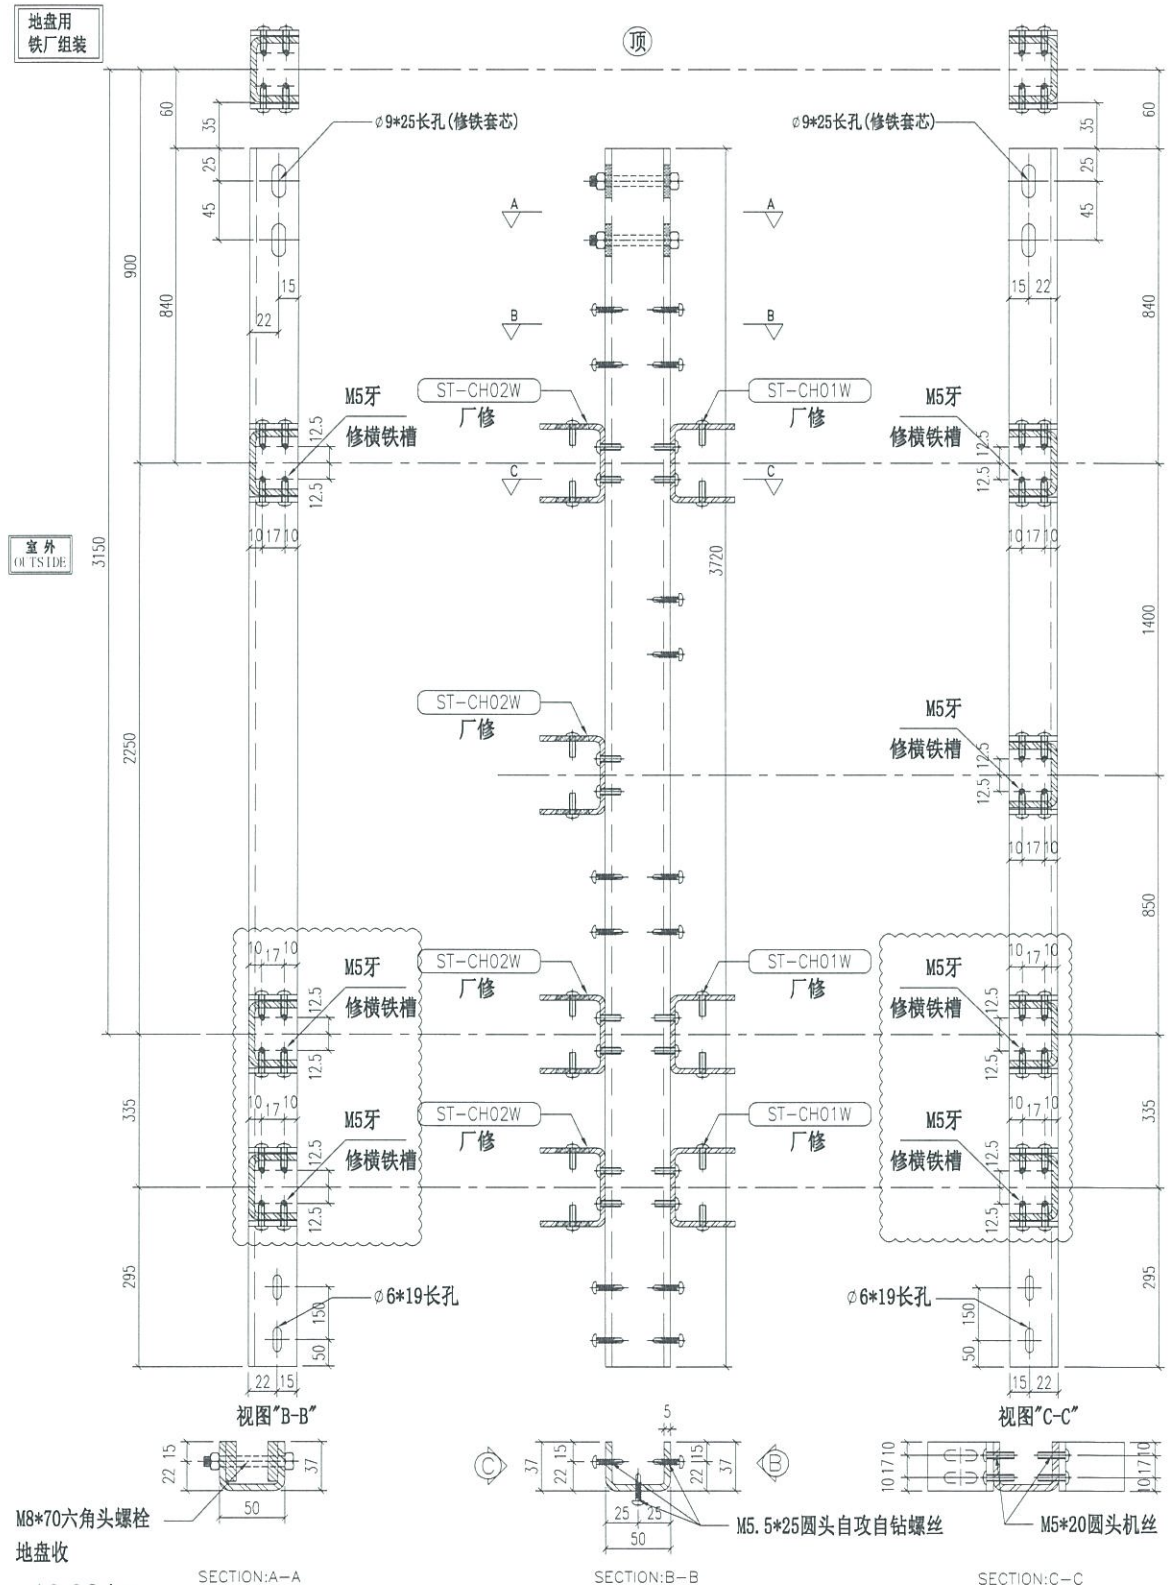

重量：16.02 kg


名称	主企铁槽拆图	制图	JH	2019.3.21	修改	A
材料	37*50*37*5mm铁槽	复核	DL	2019.3.22	日期	2019.4.10
颜色	热浸锌 Cur from 100*50*5 GMS RHS				图号	ST-M31S

EG-DWG3

美特铝质有限公司
MIDI Aluminium Fabricator Ltd.

工程号	J-837	地盘	观塘裕民坊

物料编号	层数	每层数	总数	使用位置	楼层		备注
ST-M32S	1	1	1	T2-3	6F		

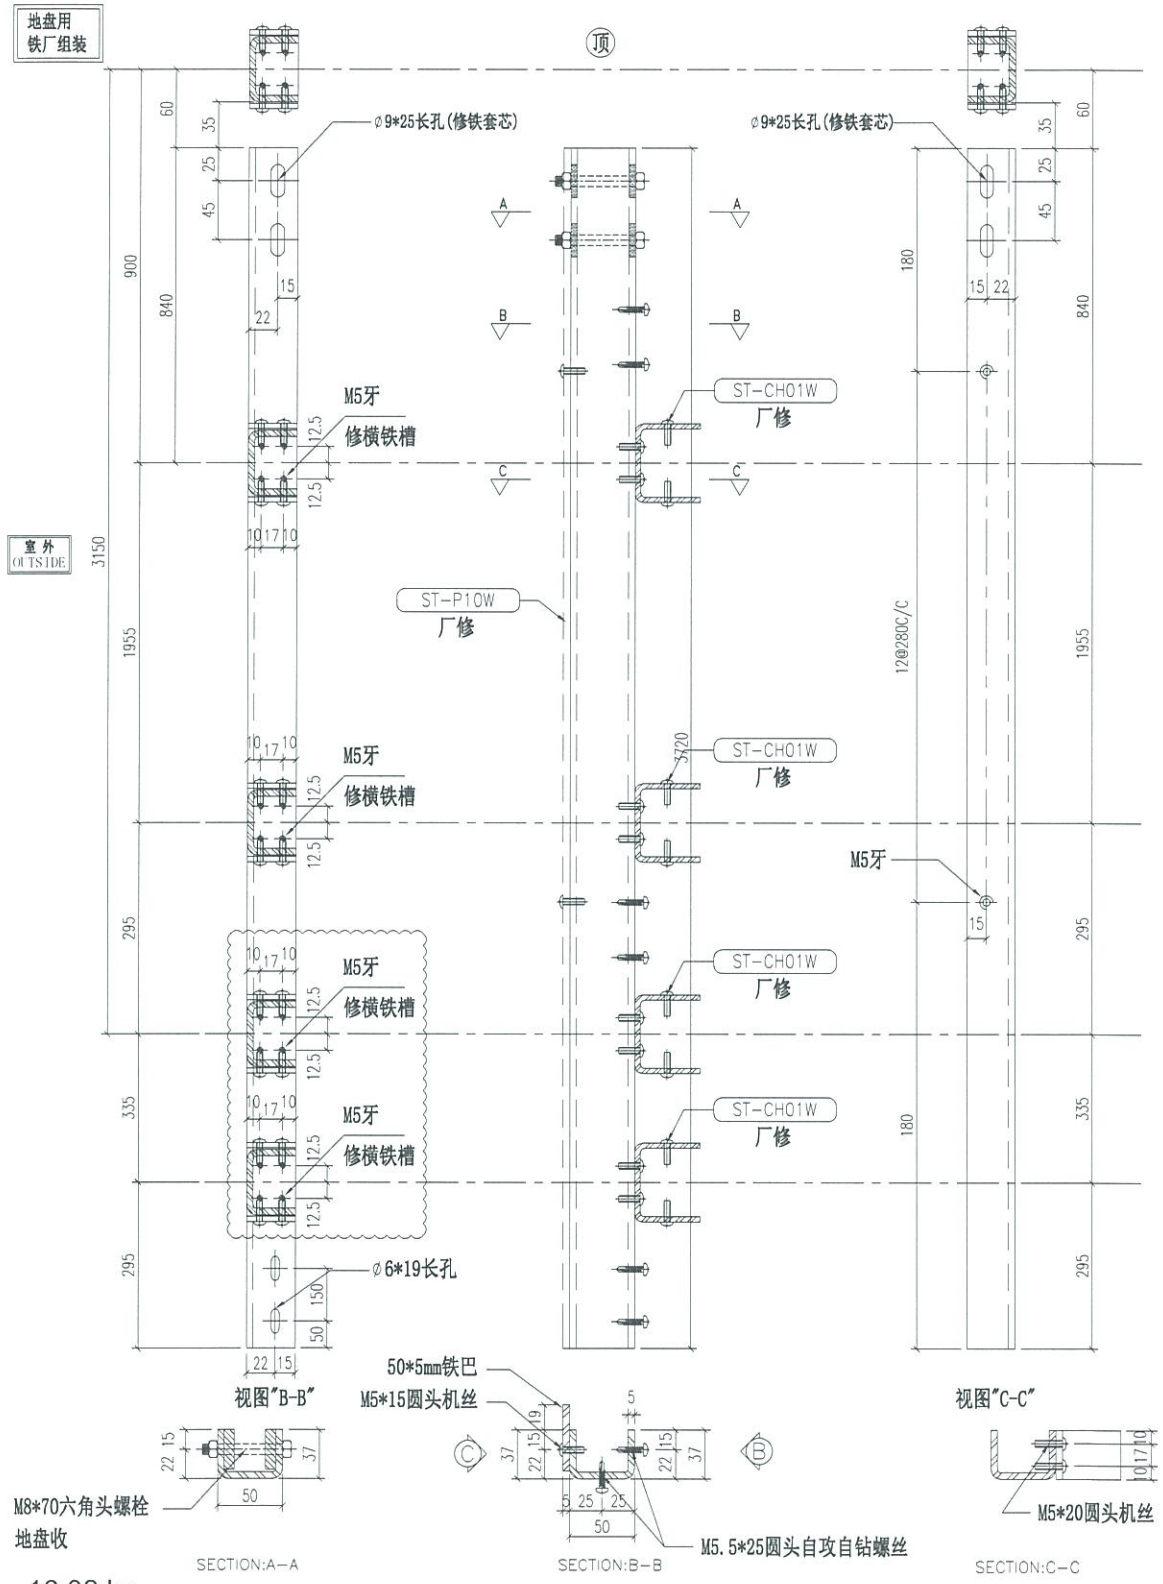

重量：16.02 kg


名称	主企铁槽拆图	制图	JH	2019.3.21	修改	A	
材料	37*50*37*5mm铁槽	复核	DL	2019.3.22	日期	2019.4.10	
颜色	热浸锌 Cur from 100*50*5 GMS RHS				图号	ST-M32S	

EG-DWG3

美特铝质有限公司
MIDI Aluminium Fabricator Ltd.

工程号	J-837	地盘	观塘裕民坊

物料编号	层数	每层数	总数	使用位置	楼层		备注
ST-M33S	1	1	1	T2-3	6F		

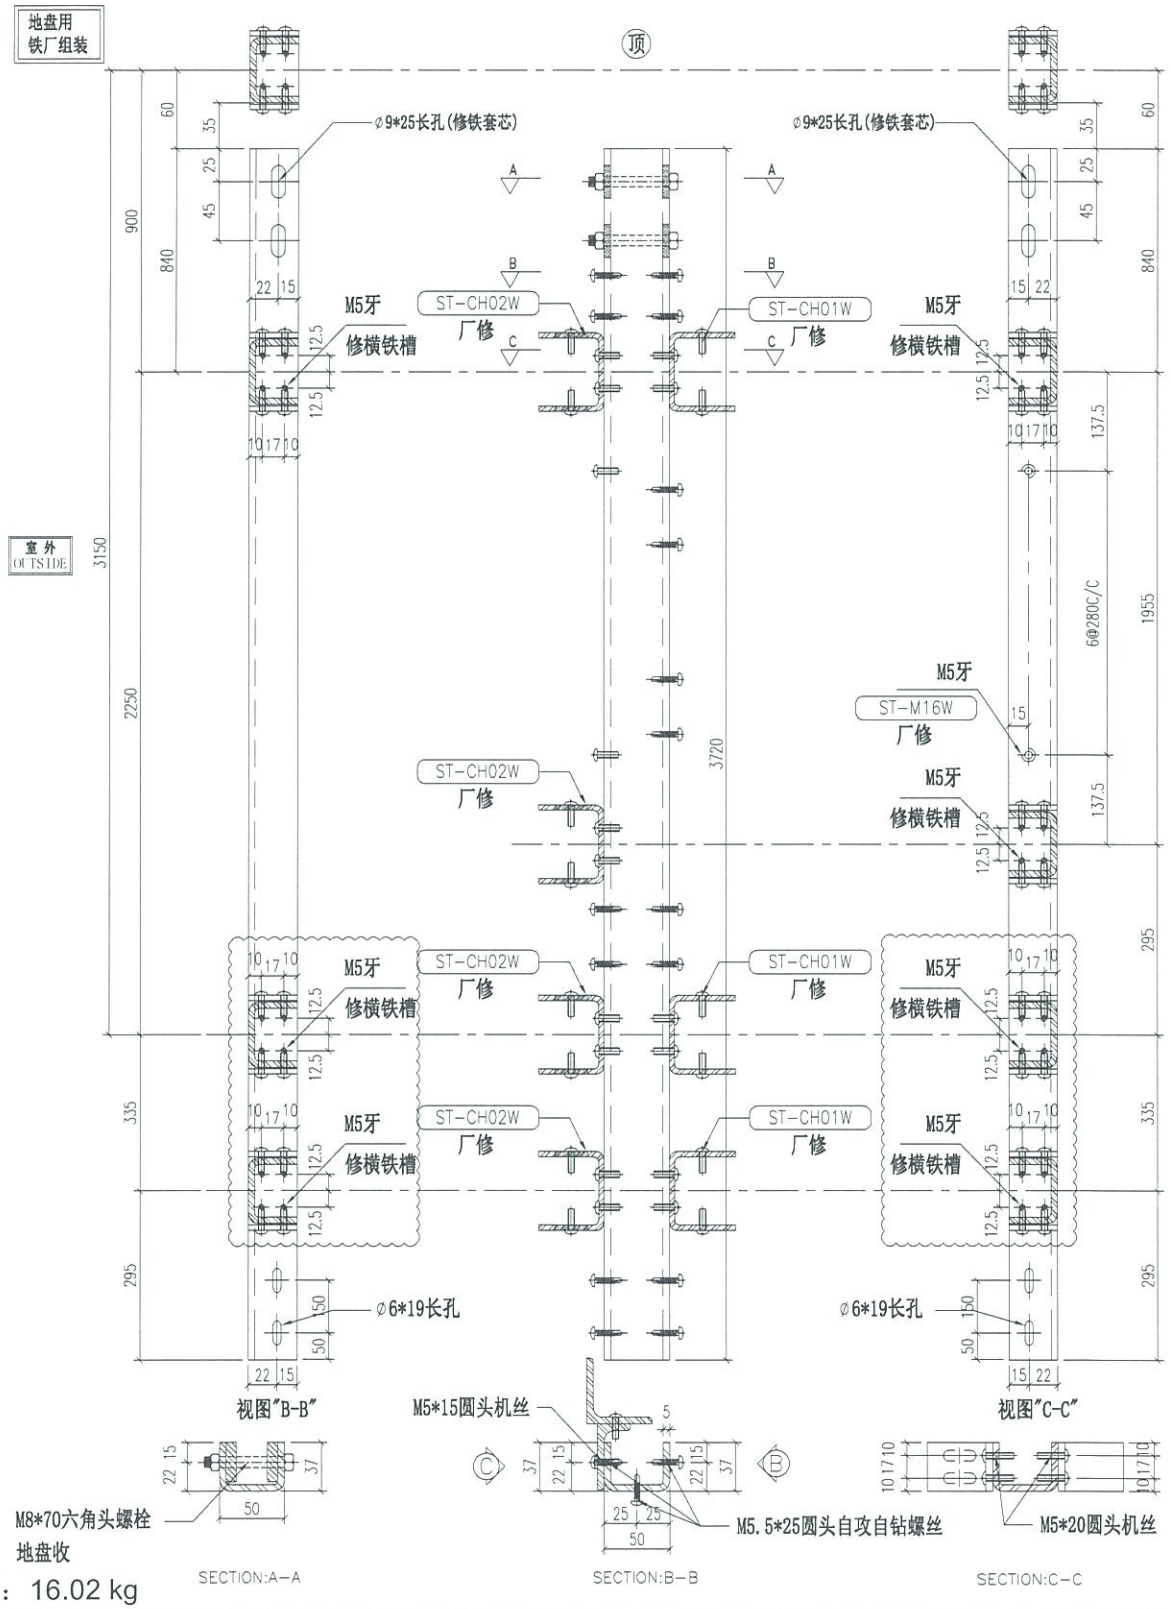

重量：16.02 kg

名称	主企铁槽拆图	制图	JH	2019.3.21	修改	A	
材料	37*50*37*5mm铁槽	复核	DL	2019.3.22	日期	2019.4.10	
颜色	热浸锌				图号	ST-M33S	


Cur from 100*50*5 GMS RHS

EG-DWG3

美特铝质有限公司
MIDI Aluminium Fabricator Ltd.

工程号	J-837	地盘	观塘裕民坊

物料编号	层数	每层数	总数	使用位置	楼层		备注
ST-M34S	1	2	2	T2-3	6F		
ST-M34S	1	2	2	T3-1-J	6F		
ST-M34S	1	4	4	T5-C-15	6F		
ST-M34S	1	3	3	T5-Q-3	6F		

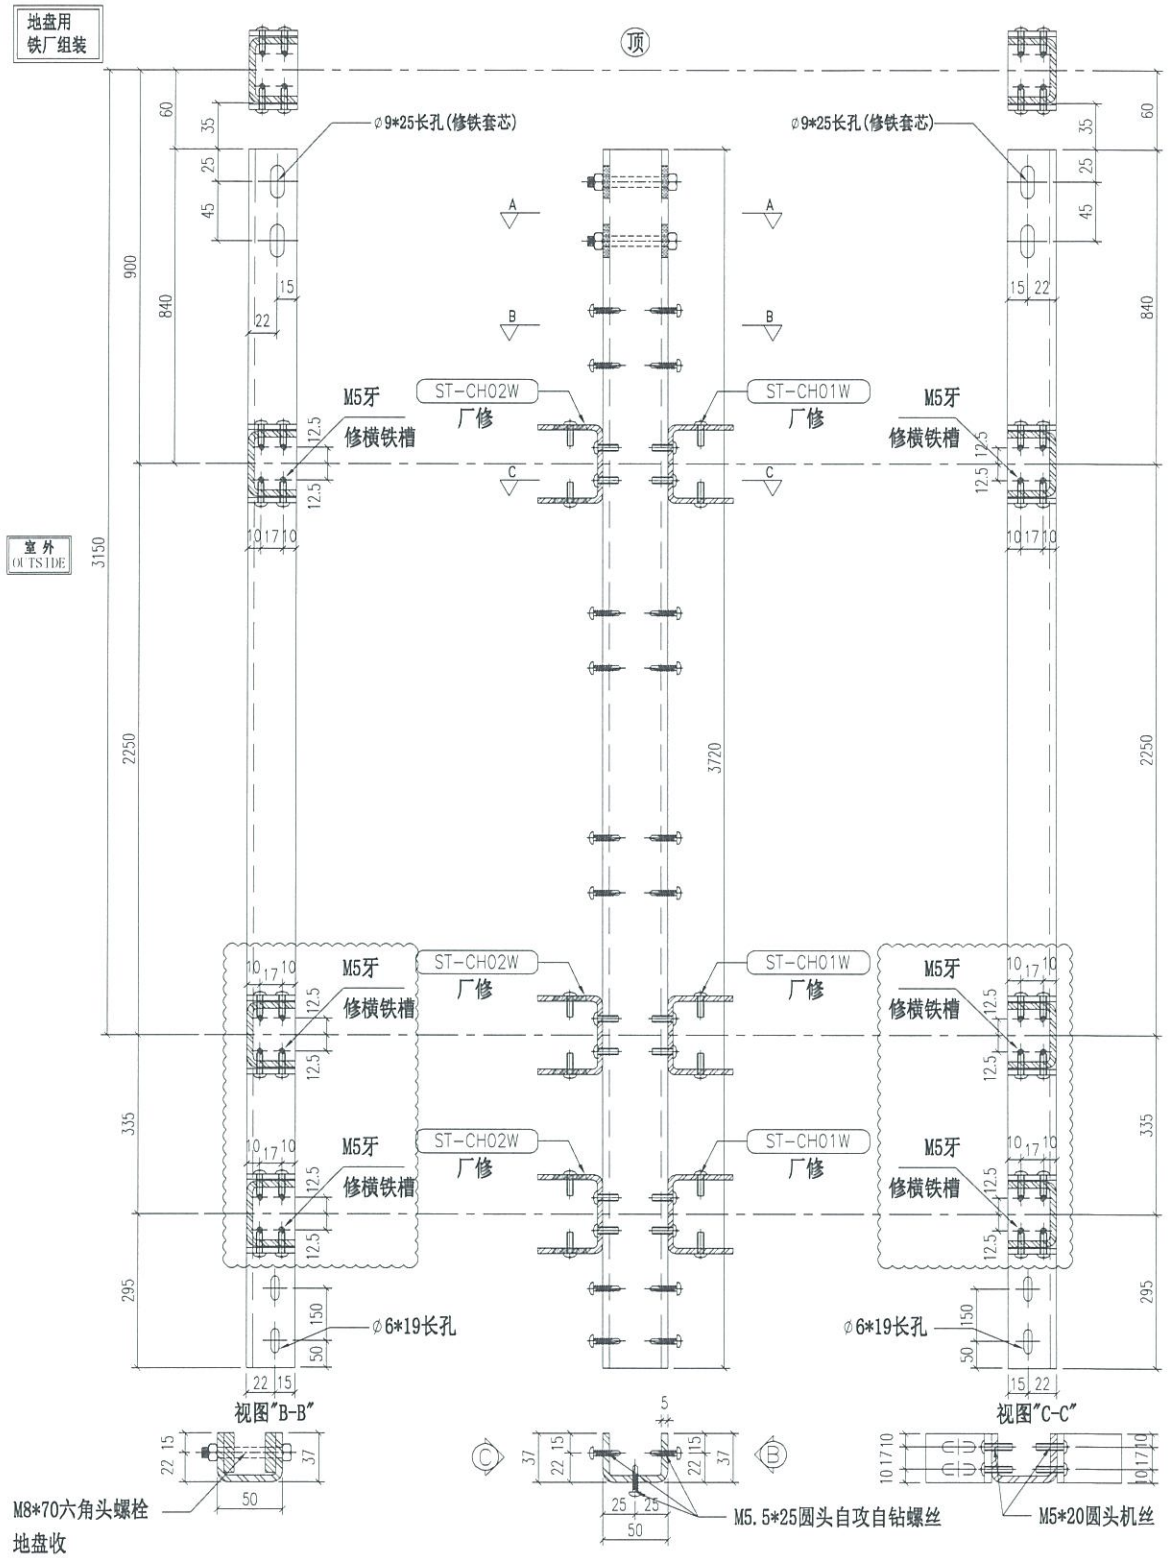

重量：16.02 kg


名称	主企铁槽拆图	制图	JH	2019.3.21	修改	A		
材料	37*50*37*5mm铁槽	复核	DL	2019.3.22	日期	2019.4.10		
颜色	热浸锌 Cur from 100*50*5 GMS RHS				图号	ST-M34S		

EG-DWG3

美特铝质有限公司
MIDI Aluminium Fabricator Ltd.

工程号	J-837	地盘	观塘裕民坊

物料编号	层数	每层数	总数	使用位置	楼层		备注
ST-M35S	1	1	1	T3-1-J	6F		
ST-M35S	1	2	2	T5-C-15	6F		

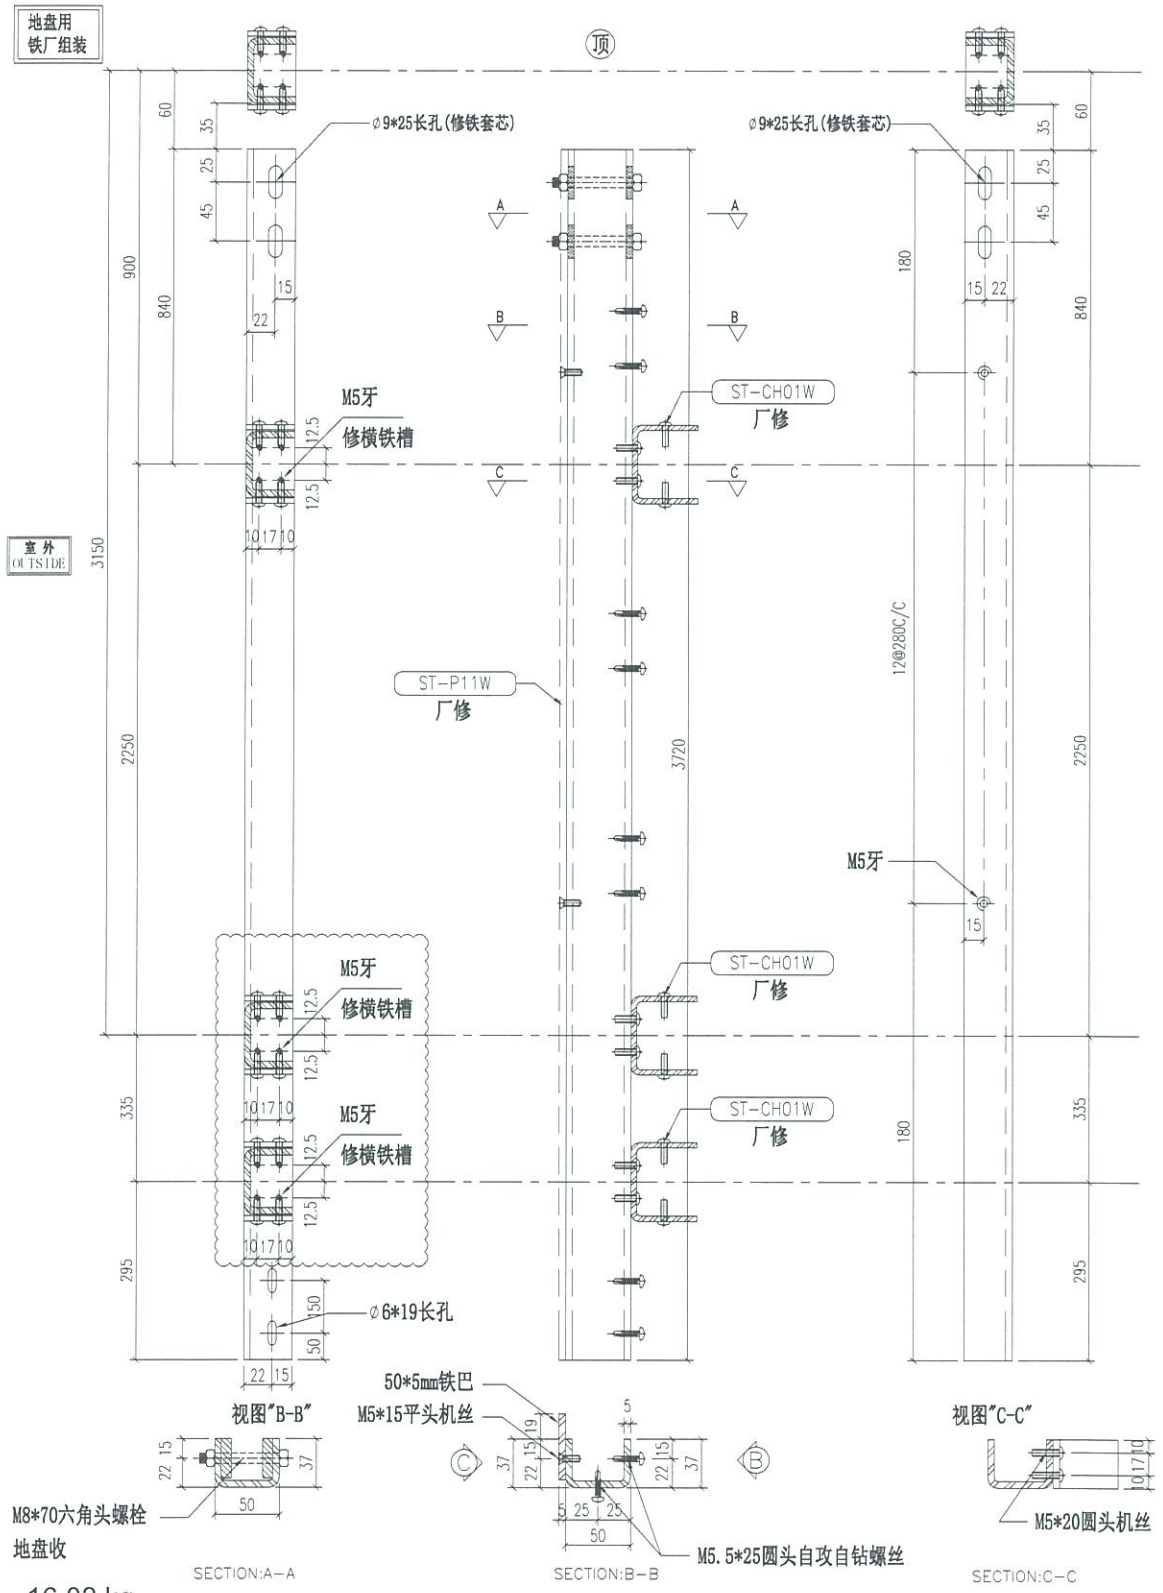

重量：16.02 kg

名称	主企铁槽拆图	制图	JH	2019.3.21	修改	A	
材料	37*50*37*5mm铁槽	复核	DL	2019.3.22	日期	2019.4.10	
颜色	热浸锌				图号	ST-M35S	


Cur from 100*50*5 GMS RHS

EG-DWG3

美特铝质有限公司
MIDI Aluminium Fabricator Ltd.

工程号	J-837	地盘	观塘裕民坊

物料编号	层数	每层数	总数	使用位置	楼层		备注
ST-M36S	1	1	1	T5-Q-3	6F		

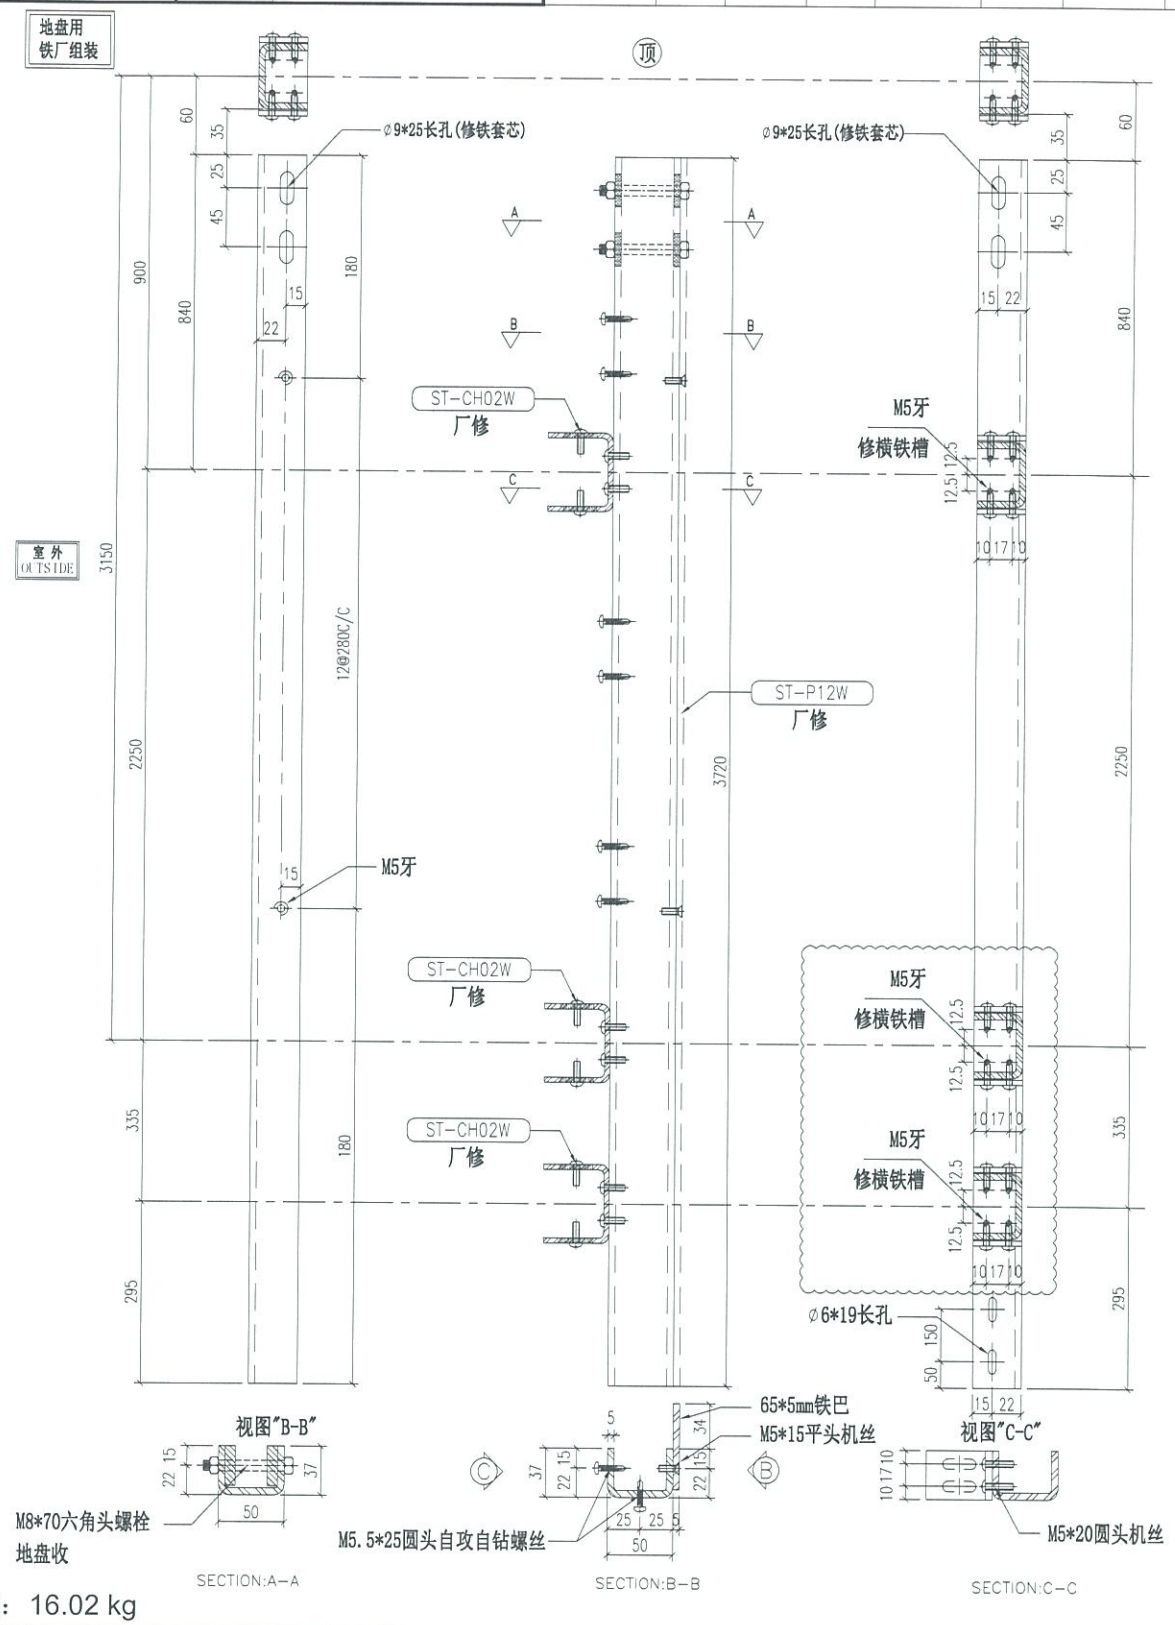

重量：16.02 kg

名称	主企铁槽拆图	制图	JH	2019.3.21	修改	A
材料	37*50*37*5mm铁槽	复核	DL	2019.3.22	日期	2019.4.10
颜色	热浸锌	Cur from 100*50*5 GMS RHS			图号	ST-M36S


EG-DWG3

美特铝质有限公司
MIDI Aluminium Fabricator Ltd.

物料编号	层数	每层数	总数	使用位置	楼层		备注
ST-M37S	1	1	1	T2-3	6F		
ST-M37S	1	1	1	T3-1-J	6F		

工程号 J-837 | 地盘 观塘裕民坊

地盘用
铁厂组装

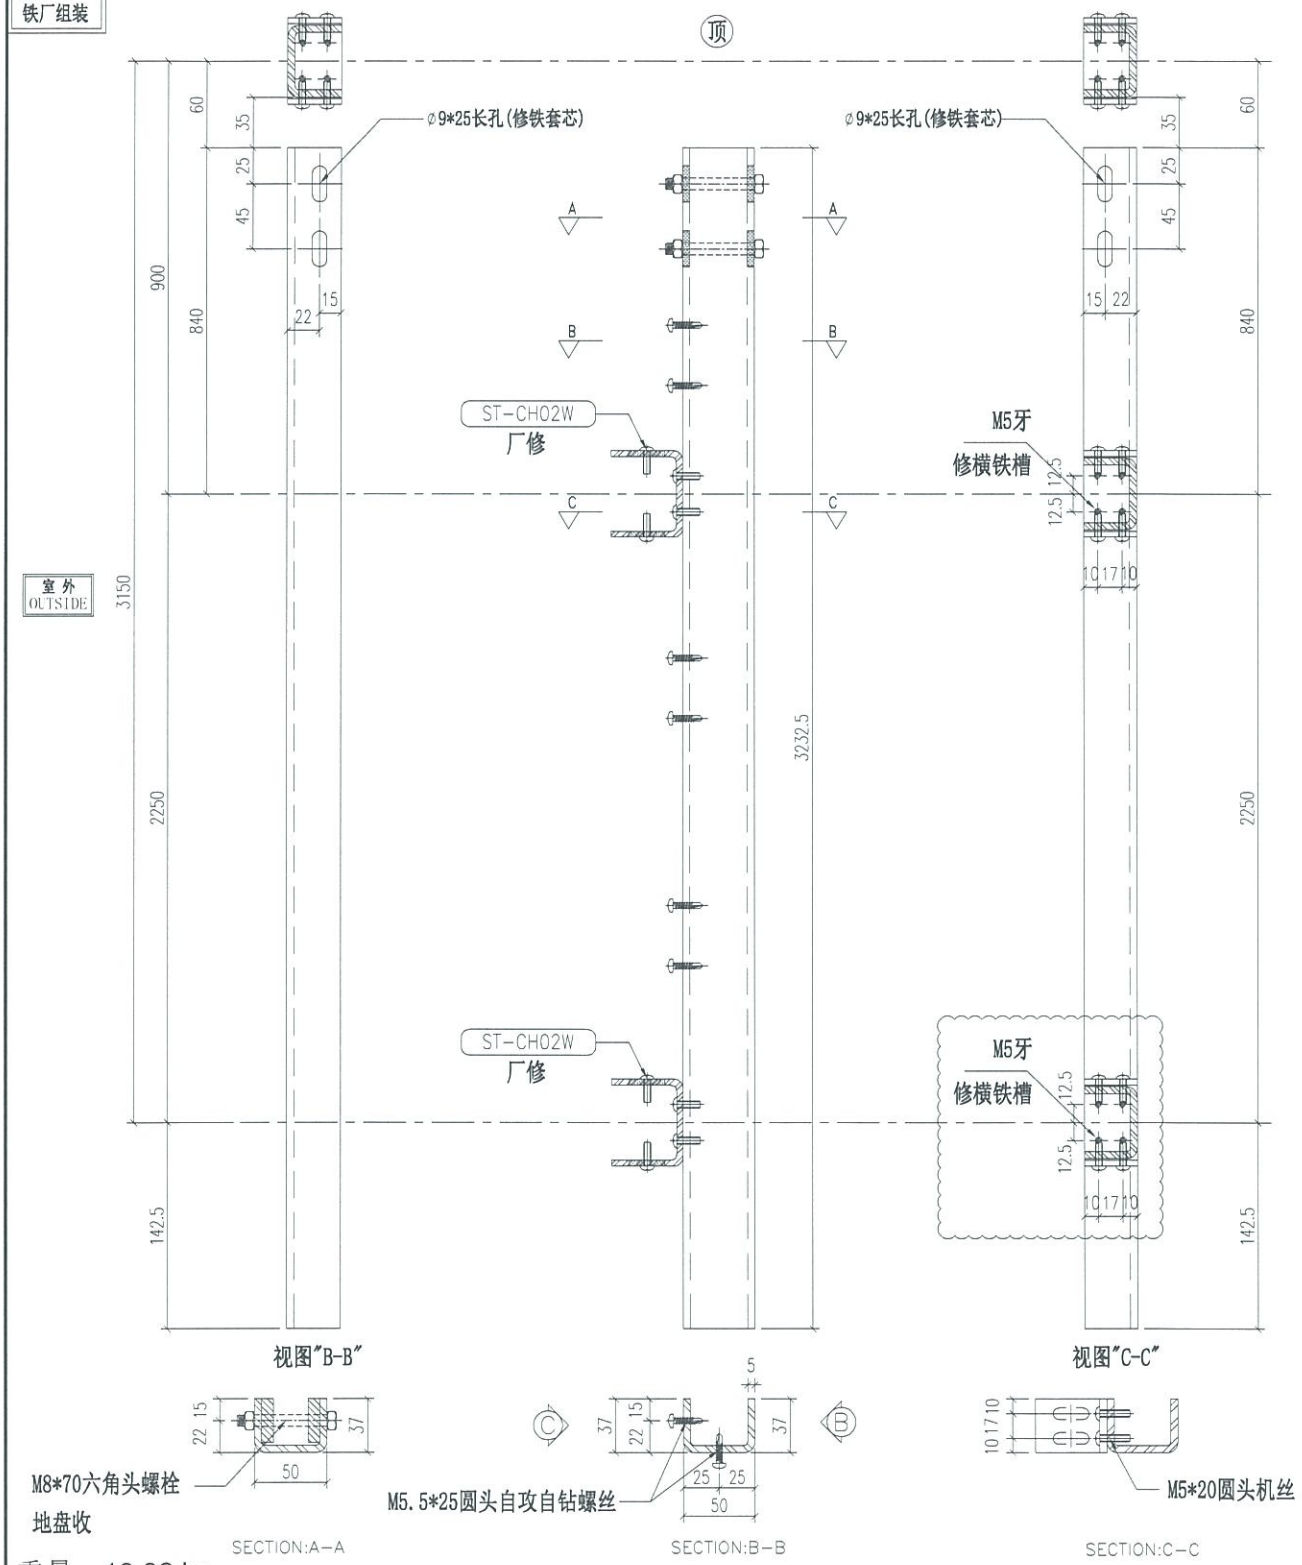

重量：13.92 kg

名称	主企铁槽拆图	制图	JH	2019.3.21	修改 A
材料	37*50*37*5mm铁槽	复核	DL	2019.3.22	日期 2019.4.10
颜色	热浸锌				图号 ST-M37S

Cur from 100*50*5 GMS RHS


EG-DWG3

美特铝质有限公司
MIDI Aluminium Fabricator Ltd.

物料编号	层数	每层数	总数	使用位置	楼层		备注
ST-M38S	1	1	1	T5-Q-3	6F		

工程号	J-837	地盘	观塘裕民坊

地盘用
铁厂组装

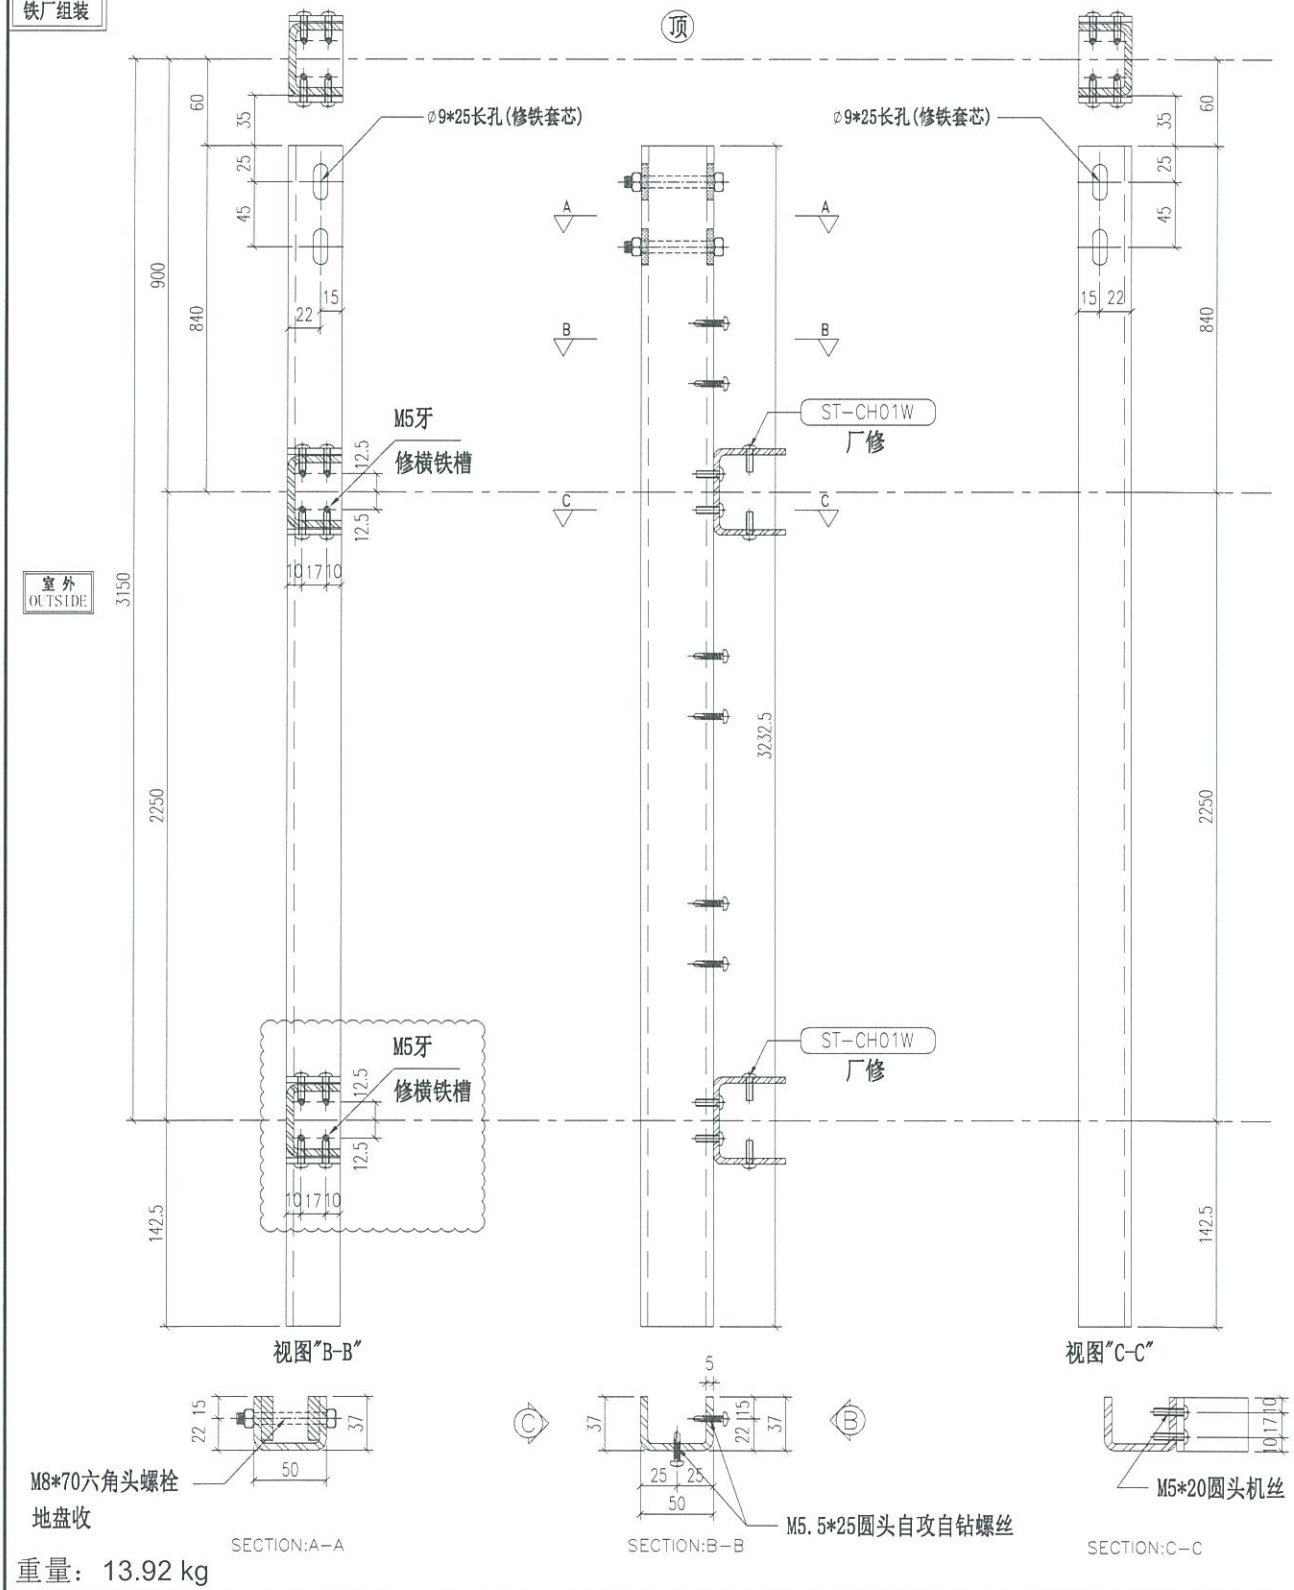

重量：13.92 kg

名称	主企铁槽拆图	制图	JH	2019.3.21	修改	A
材料	37*50*37*5mm铁槽	复核	DL	2019.3.22	日期	2019.4.10
颜色	热浸锌 Cur from 100*50*5 GMS RHS				图号	ST-M38S


EG-DWG3

美特铝质有限公司
MIDI Aluminium Fabricator Ltd.

工程号	J-837	地盘	观塘裕民坊

物料编号	层数	每层数	总数	使用位置	楼层		备注

地盘用
铁厂组装

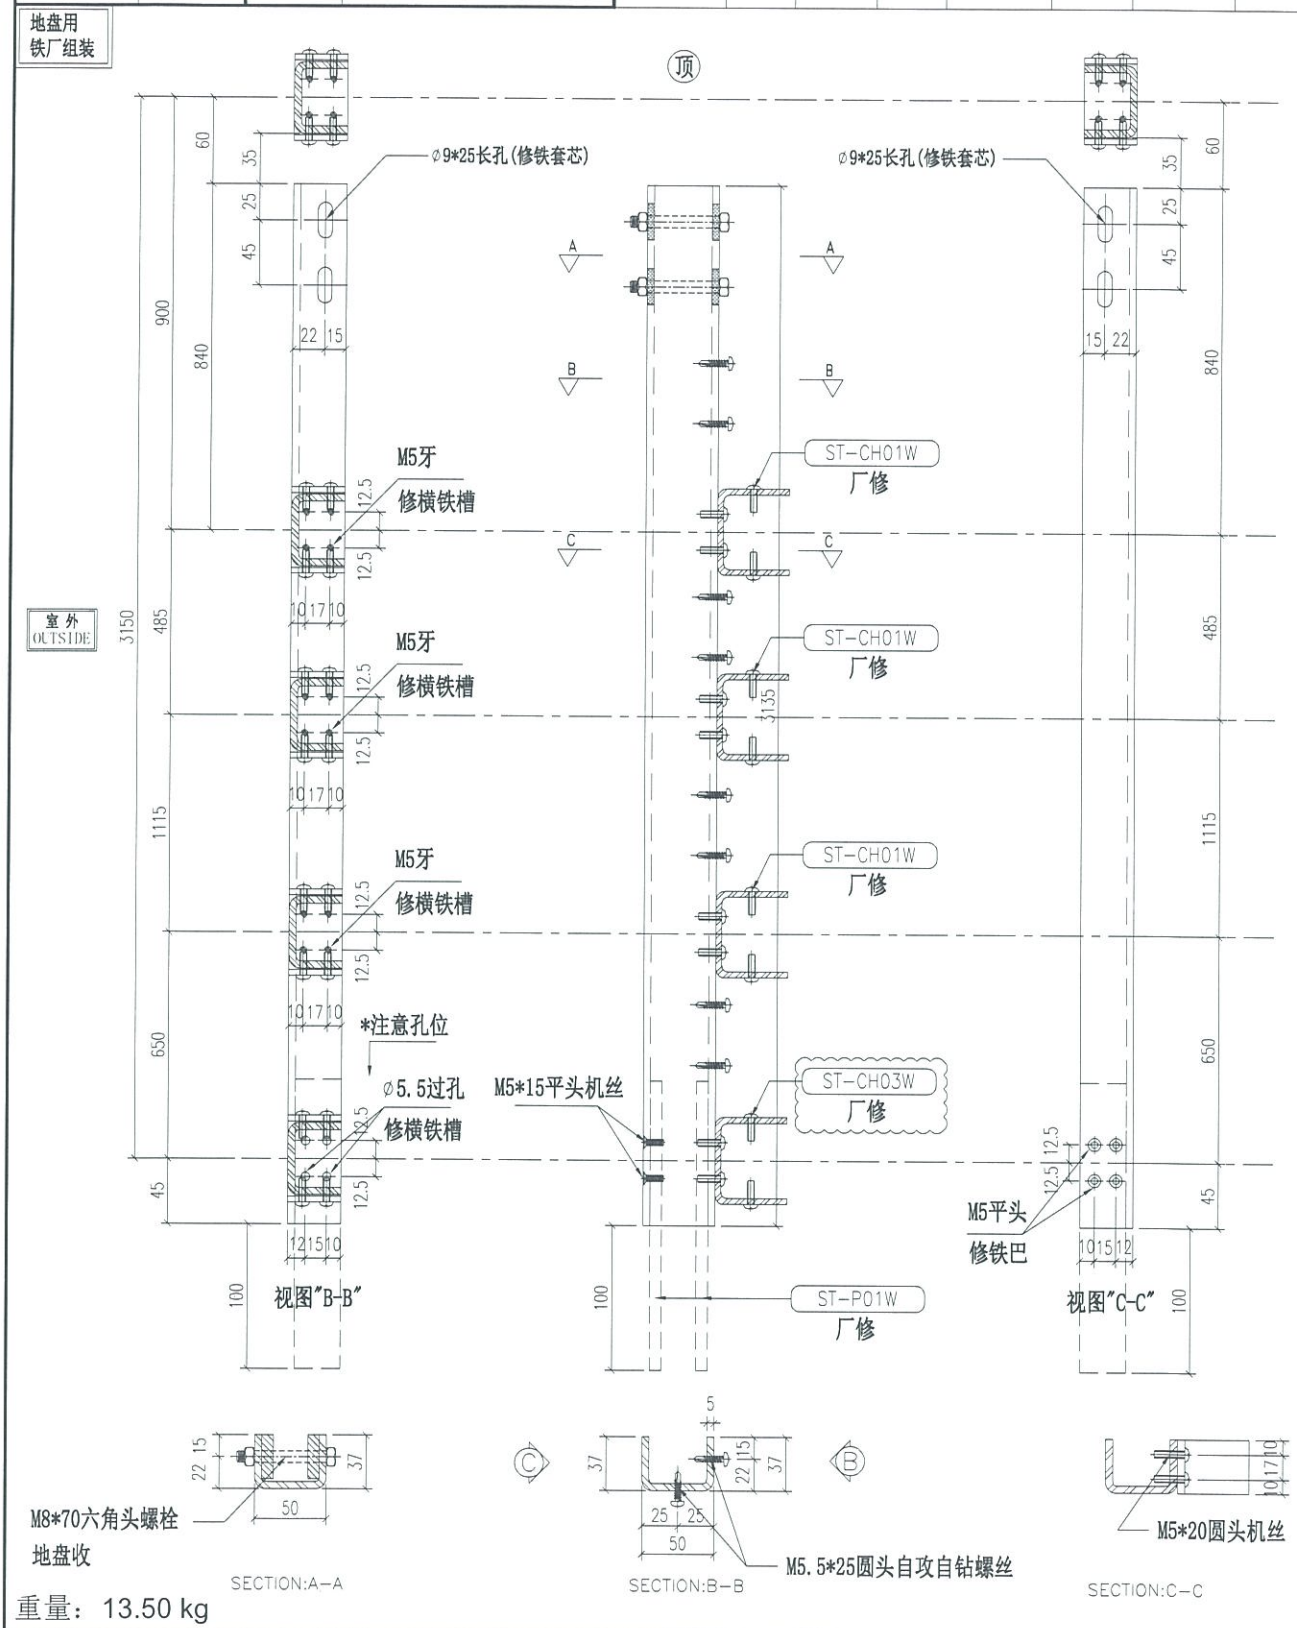

重量：13.50 kg

名称	主企铁槽拆图	制图	JH	2019.3.21	修改	A	
材料	37*50*37*5mm铁槽	复核	DL	2019.3.22	日期	2019.4.10	
颜色	热浸锌 Cur from 100*50*5 GMS RHS				图号	ST-M39S (1 of 2)	

EG-DWG3

美特铝质有限公司
MIDI Aluminium Fabricator Ltd.

工程号	J-837	地盘	观塘裕民坊

物料编号	层数	每层数	总数	使用位置	楼层
ST-M39S	1	3	3	T1-AA	27F
ST-M39S	1	6	6	T1-J-8	27F
ST-M39S	1	4	4	T1-N	27F
ST-M39S	1	1	1	T2-1	27F
ST-M39S	1	1	1	T2-4	27F
ST-M39S	1	2	2	T2-A	27F
ST-M39S	1	4	4	T2-AA	27F
ST-M39S	1	4	4	T3-101	27F
ST-M39S	1	3	3	T3-1-J	27F
ST-M39S	1	4	4	T5-110	27F
ST-M39S	1	2	2	T5-C-15	27F
ST-M39S	1	3	3	T5-Q-3	27F

Cur from 100*50*5 GMS RHS

物料编号	层数	每层数	总数	使用位置	楼层

名称	主企铁槽拆图	制图	JH	2019.3.21	修改			
材料	37*50*37*5mm铁槽	复核	DL	2019.3.22	日期			
颜色	热浸锌	批准			图号	ST-M39S (2 of 2)		


EG-DWG3

美特铝质有限公司
MIDI Aluminium Fabricator Ltd.

工程号	J-837	地盘	观塘裕民坊

物料编号	层数	每层数	总数	使用位置	楼层		备注

地盘用
铁厂组装

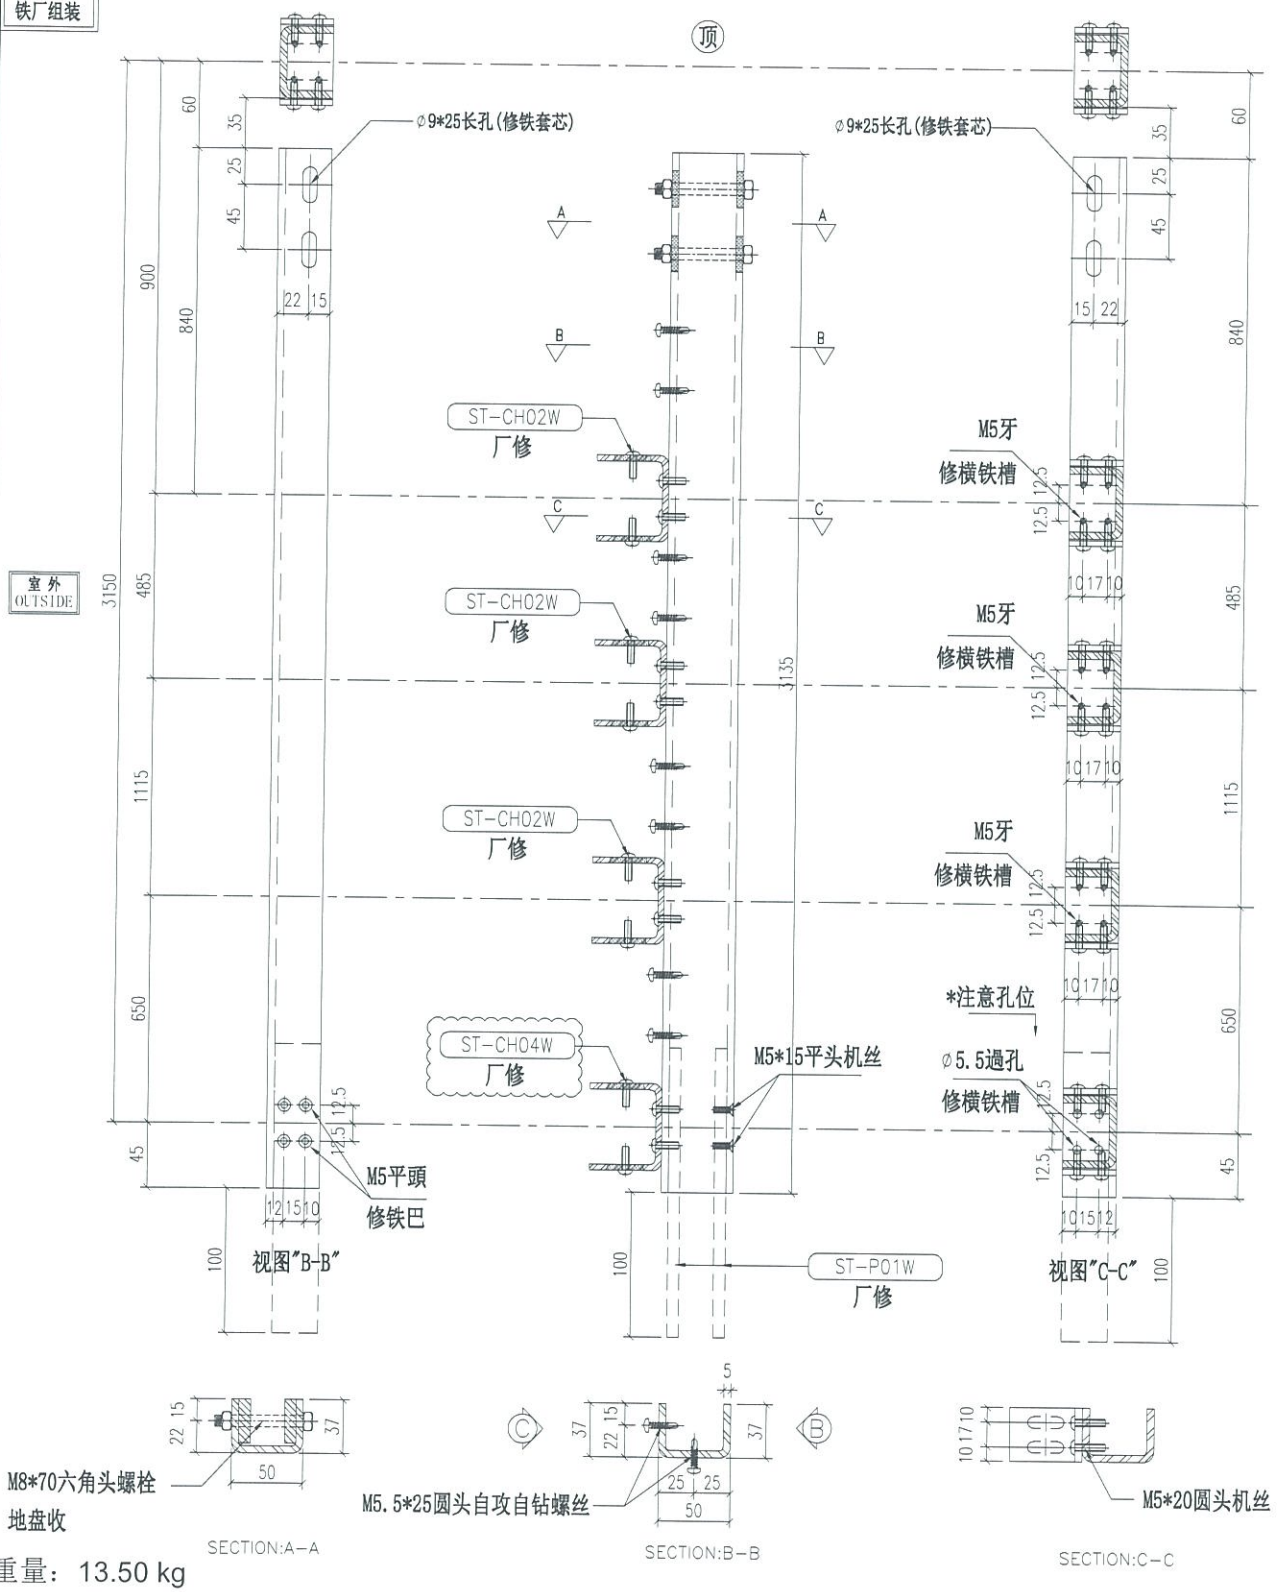

重量：13.50 kg

名称	主企铁槽拆图	制图	JH	2019.3.21	修改	A	
材料	37*50*37*5mm铁槽	复核	DL	2019.3.22	日期	2019.4.10	
颜色	热浸锌 Cur from 100*50*5 GMS RHS				图号	ST-M40S (1 of 2)	

EG-DWG3

美特铝质有限公司
MIDI Aluminium Fabricator Ltd.

工程号	J-837	地盘	观塘裕民坊

物料编号	层数	每层数	总数	使用位置	楼层
ST-M40S	1	3	3	T1-AA	27F
ST-M40S	1	5	5	T1-J-8	27F
ST-M40S	1	4	4	T1-N	27F
ST-M40S	1	1	1	T2-1	27F
ST-M40S	1	1	1	T2-3	27F
ST-M40S	1	1	1	T2-4	27F
ST-M40S	1	2	2	T2-A	27F
ST-M40S	1	4	4	T2-AA	27F
ST-M40S	1	4	4	T3-101	27F
ST-M40S	1	4	4	T3-1-J	27F
ST-M40S	1	4	4	T5-110	27F
ST-M40S	1	3	3	T5-C-15	27F
ST-M40S	1	2	2	T5-Q-3	27F

Cur from 100*50*5 GMS RHS

物料编号	层数	每层数	总数	使用位置	楼层


名称	主企铁槽拆图	制图	JH	2019.3.21	修改			
材料	37*50*37*5mm铁槽	复核	DL	2019.3.22	日期			
颜色	热浸锌	批准			图号	ST-M40S (2 of 2)		

EG-DWG3

美特铝质有限公司
MIDI Aluminium Fabricator Ltd.

工程号	J-837	地盘	观塘裕民坊

物料编号	层数	每层数	总数	使用位置	楼层		备注
ST-M41S	1	2	2	T1-J-8	27F		
ST-M41S	1	3	3	T2-3	27F		
ST-M41S	1	3	3	T2-4	27F		
ST-M41S	1	2	2	T3-1-J	27F		
ST-M41S	1	4	4	T5-C-15	27F		
ST-M41S	1	3	3	T5-Q-3	27F		

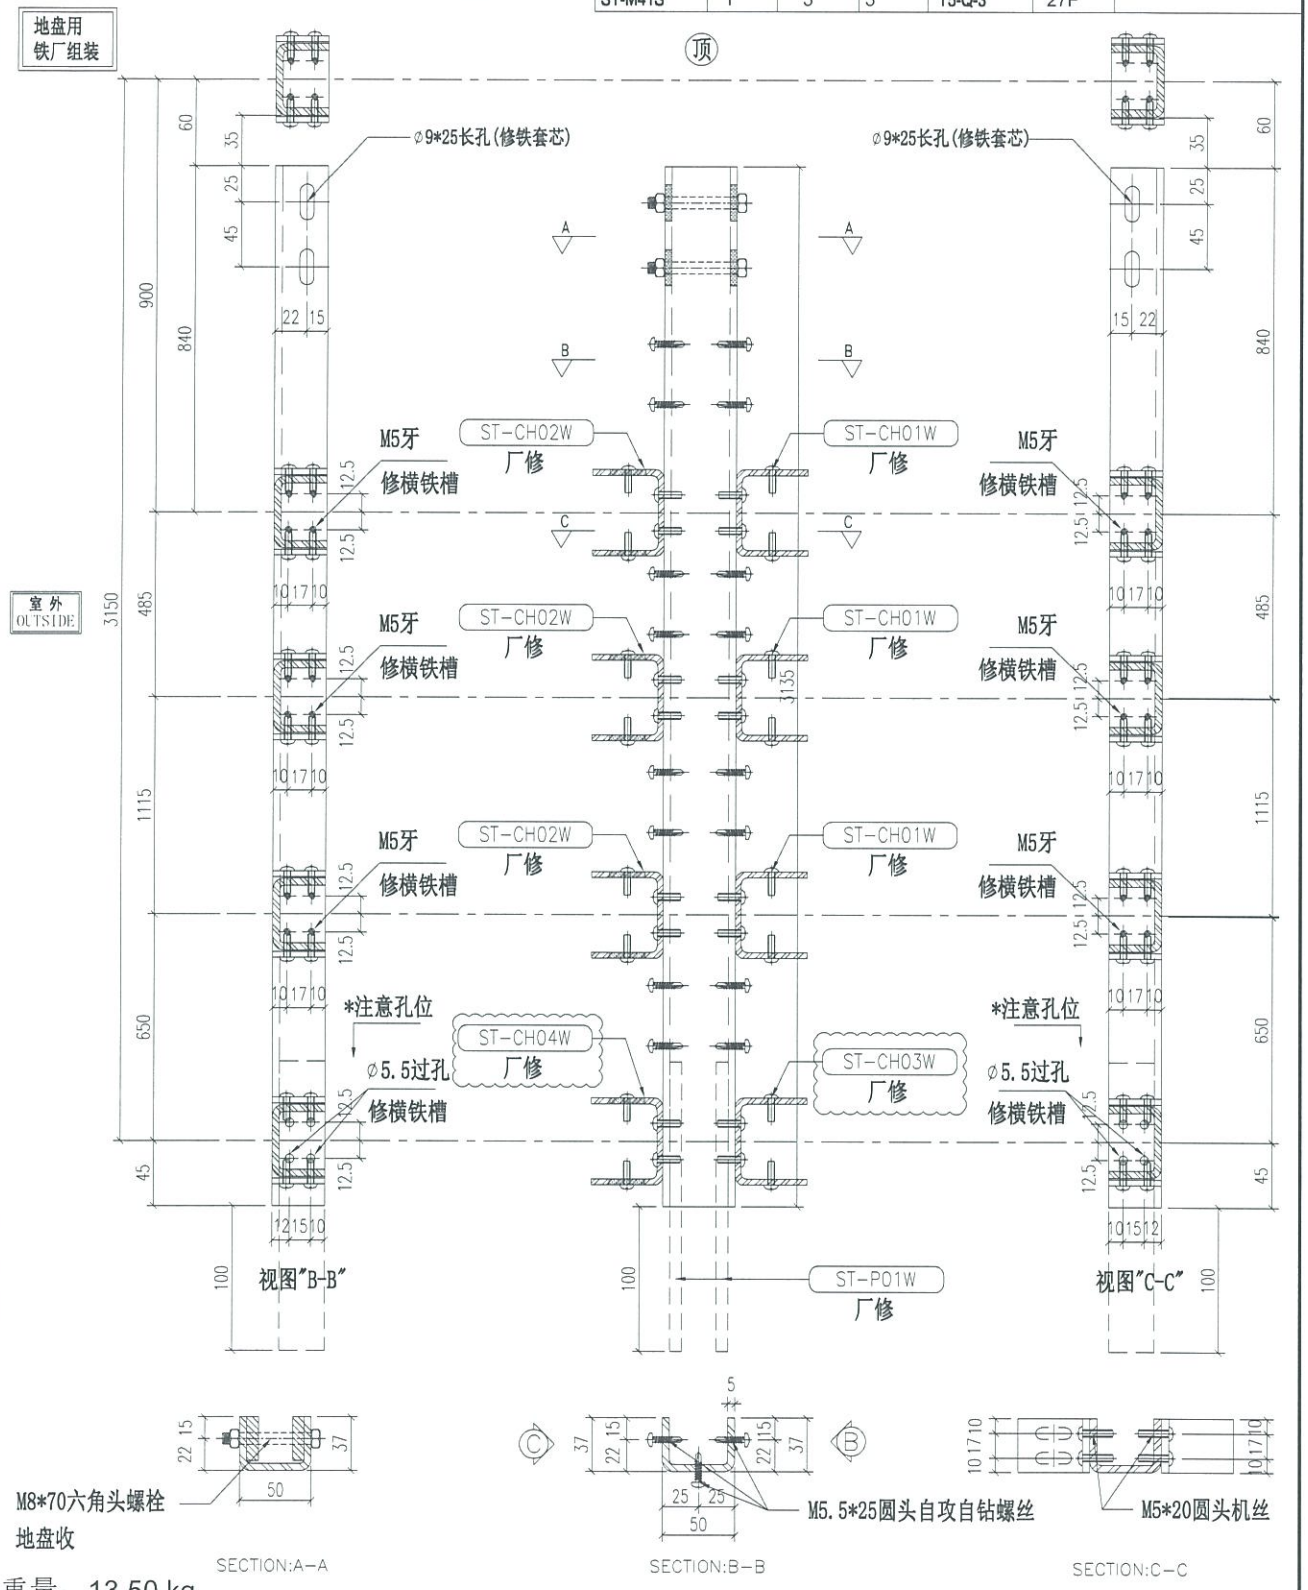

重量：13.50 kg

名称	主企铁槽拆图	制图	JH	2019.3.21	修改	A		
材料	37*50*37*5mm铁槽	复核	DL	2019.3.22	日期	2019.4.10		
颜色	热浸锌				图号	ST-M41S		


Cur from 100*50*5 GMS RHS

EG-DWG3

美特铝质有限公司
MIDI Aluminium Fabricator Ltd.

工程号	J-837	地盘	观塘裕民坊

物料编号	层数	每层数	总数	使用位置	楼层		备注
ST-M42S	1	1	1	T1-J-8	27F		

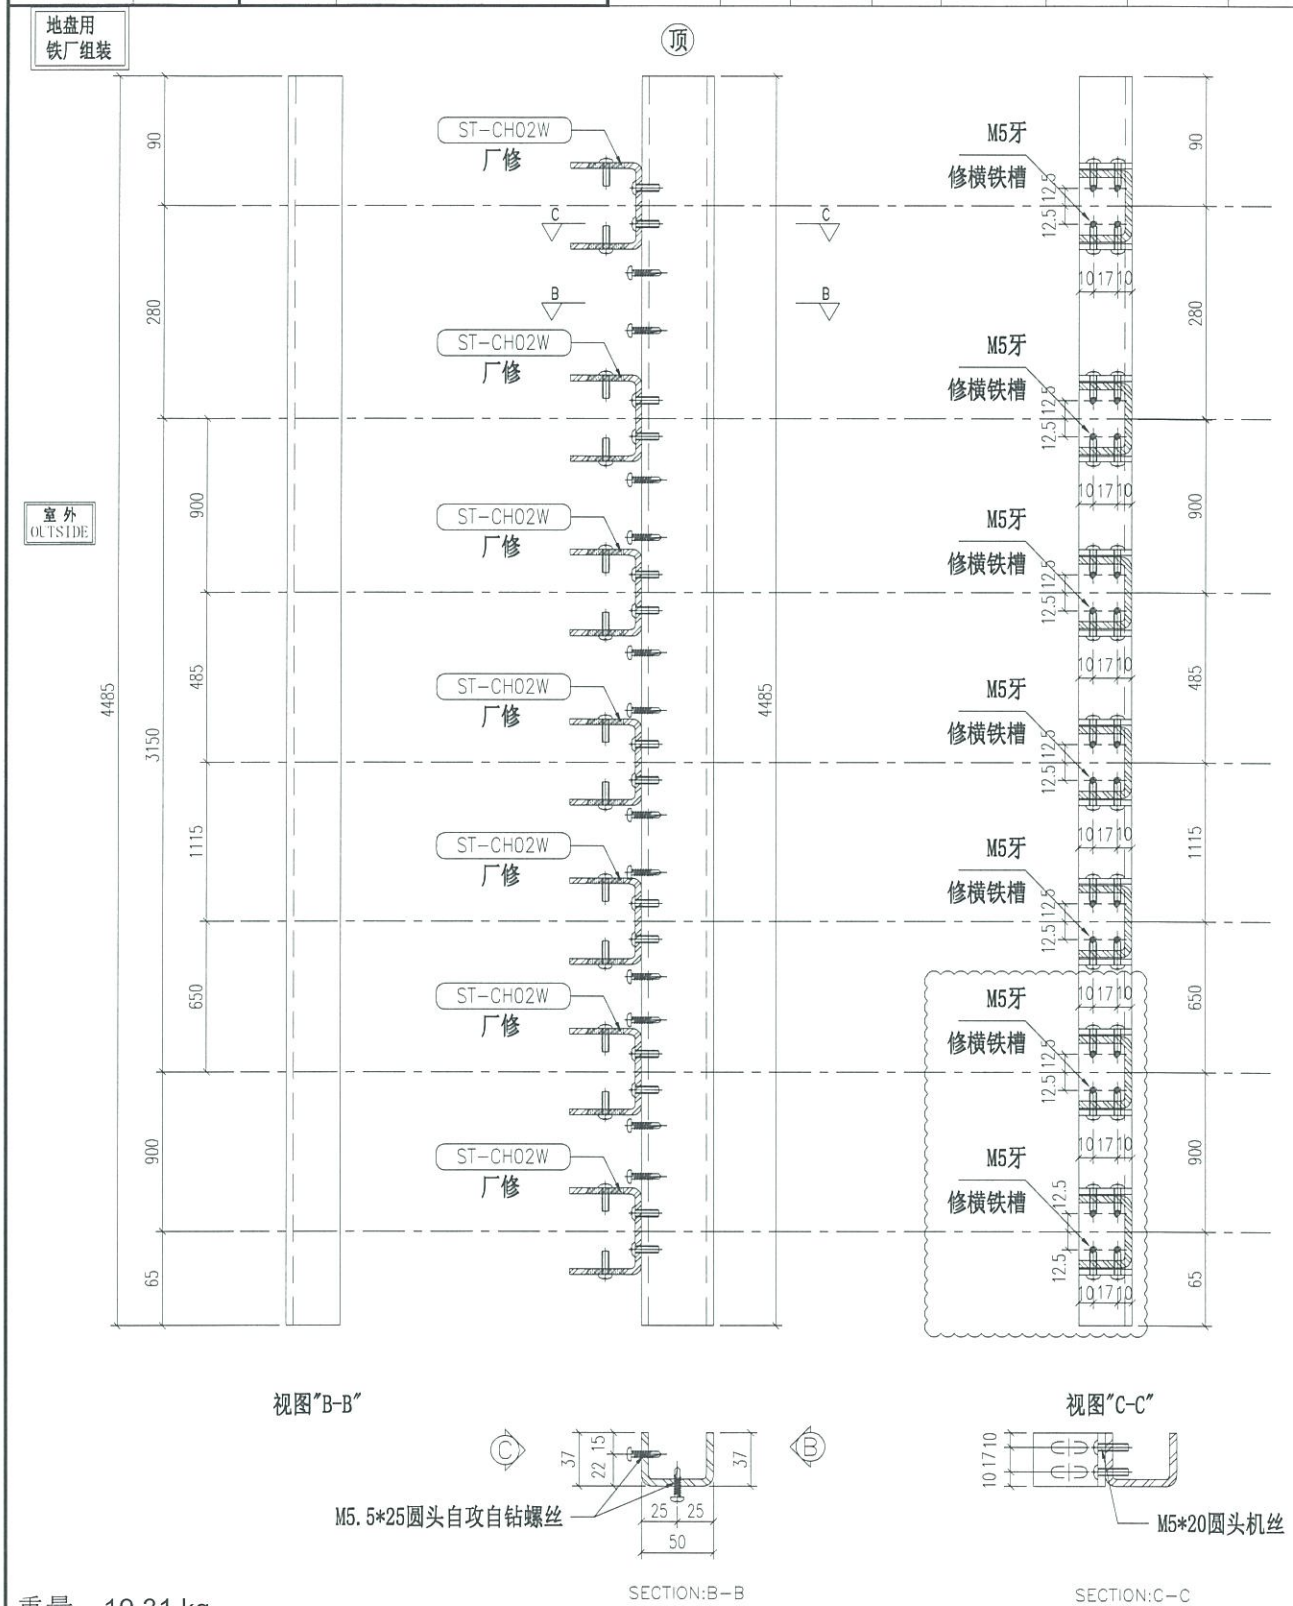

视图"B-B"

SECTION:B-B

视图"C-C"

SECTION:C-C

重量：19.31 kg


名称	主企铁槽拆图	制图	JH 2019.3.21	修改	A
材料	37*50*37*5mm铁槽	复核	DL 2019.3.22	日期	2019.4.10
颜色	热浸锌 Cur from 100*50*5 GMS RHS			图号	ST-M42S

EG-DWG3

美特铝质有限公司
MIDI Aluminium Fabricator Ltd.

工程号	J-837	地盘	观塘裕民坊

物料编号	层数	每层数	总数	使用位置	楼层		备注
ST-M43S	1	1	1	T2-1	27F		

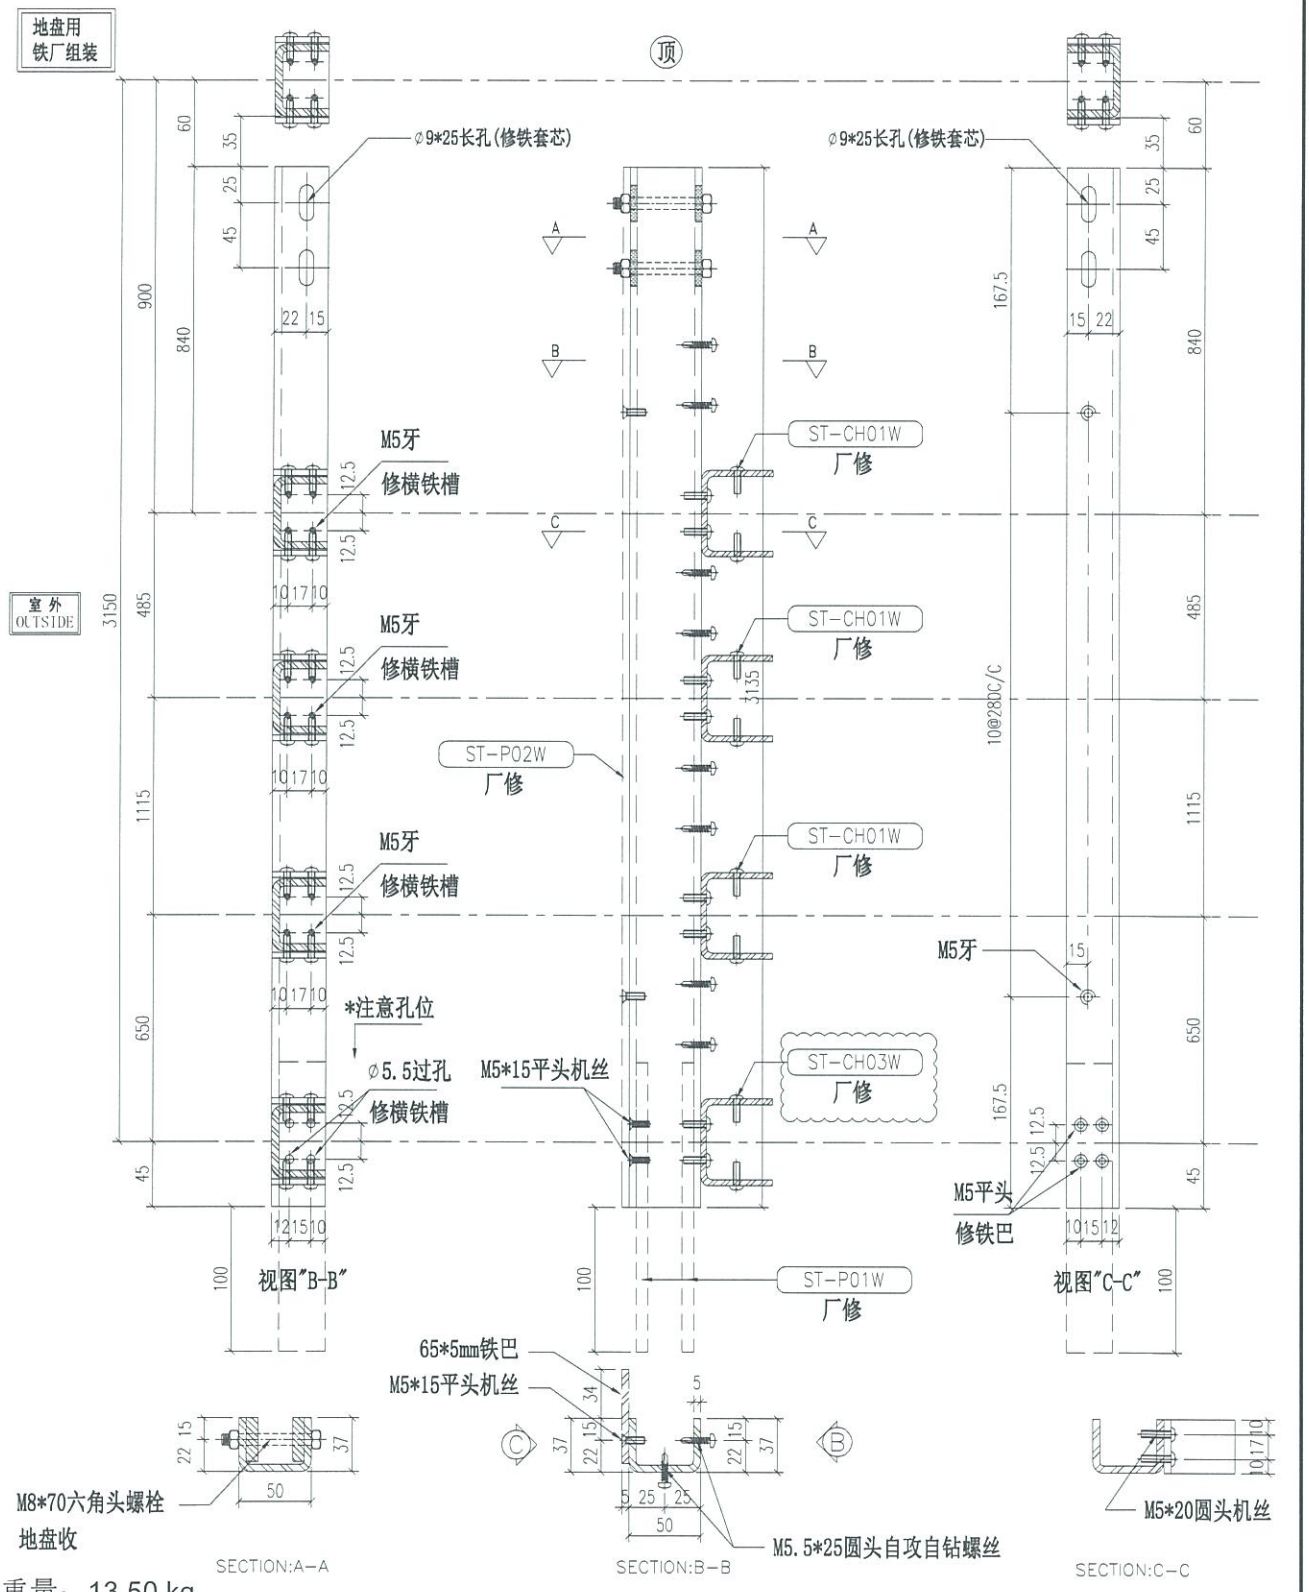

重量：13.50 kg

名称	主企铁槽拆图	制图	JH	2019.3.21	修改	A	
材料	37*50*37*5mm铁槽	复核	DL	2019.3.22	日期	2019.4.10	
颜色	热浸锌				图号	ST-M43S	


Cur from 100*50*5 GMS RHS

EG-DWG3

美特铝质有限公司
MIDI Aluminium Fabricator Ltd.

物料编号	层数	每层数	总数	使用位置	楼层		备注
ST-M44S	1	1	1	T2-1	27F		
ST-M44S	1	1	1	T5-C-15	27F		
ST-M44S	1	1	1	T5-Q-3	27F		

工程号	J-837	地盘	观塘裕民坊

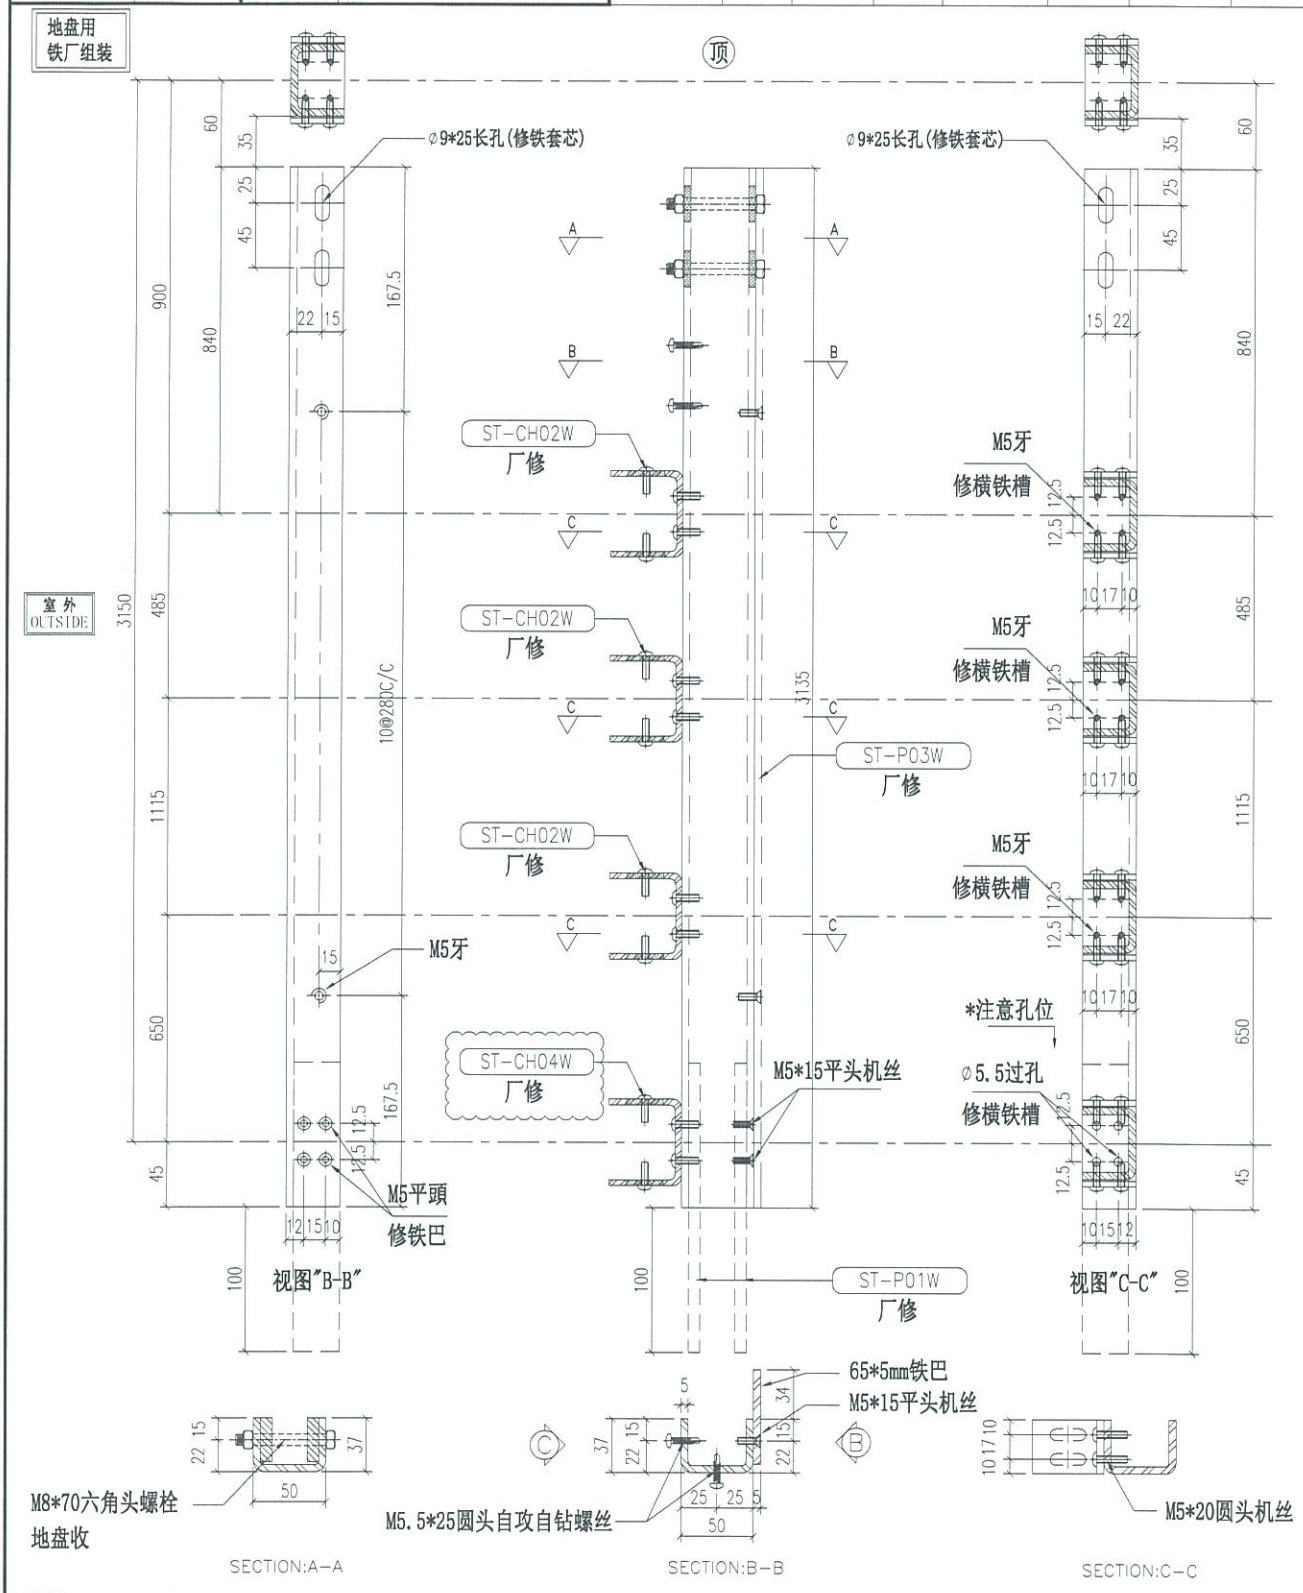

重量：13.50 kg


名称	主企铁槽拆图	制图	JH	2019.3.21	修改	A	
材料	37*50*37*5mm铁槽	复核	DL	2019.3.22	日期	2019.4.10	
颜色	热浸锌 Cur from 100*50*5 GMS RHS				图号	ST-M44S	

EG-DWG3

美特铝质有限公司
MIDI Aluminium Fabricator Ltd.

工程号	J-837	地盘	观塘裕民坊

物料编号	层数	每层数	总数	使用位置	楼层		备注
ST-M45S	1	1	1	T2-3	27F		
ST-M45S	1	1	1	T3-1-J	27F		
ST-M45S	1	2	2	T5-C-15	27F		

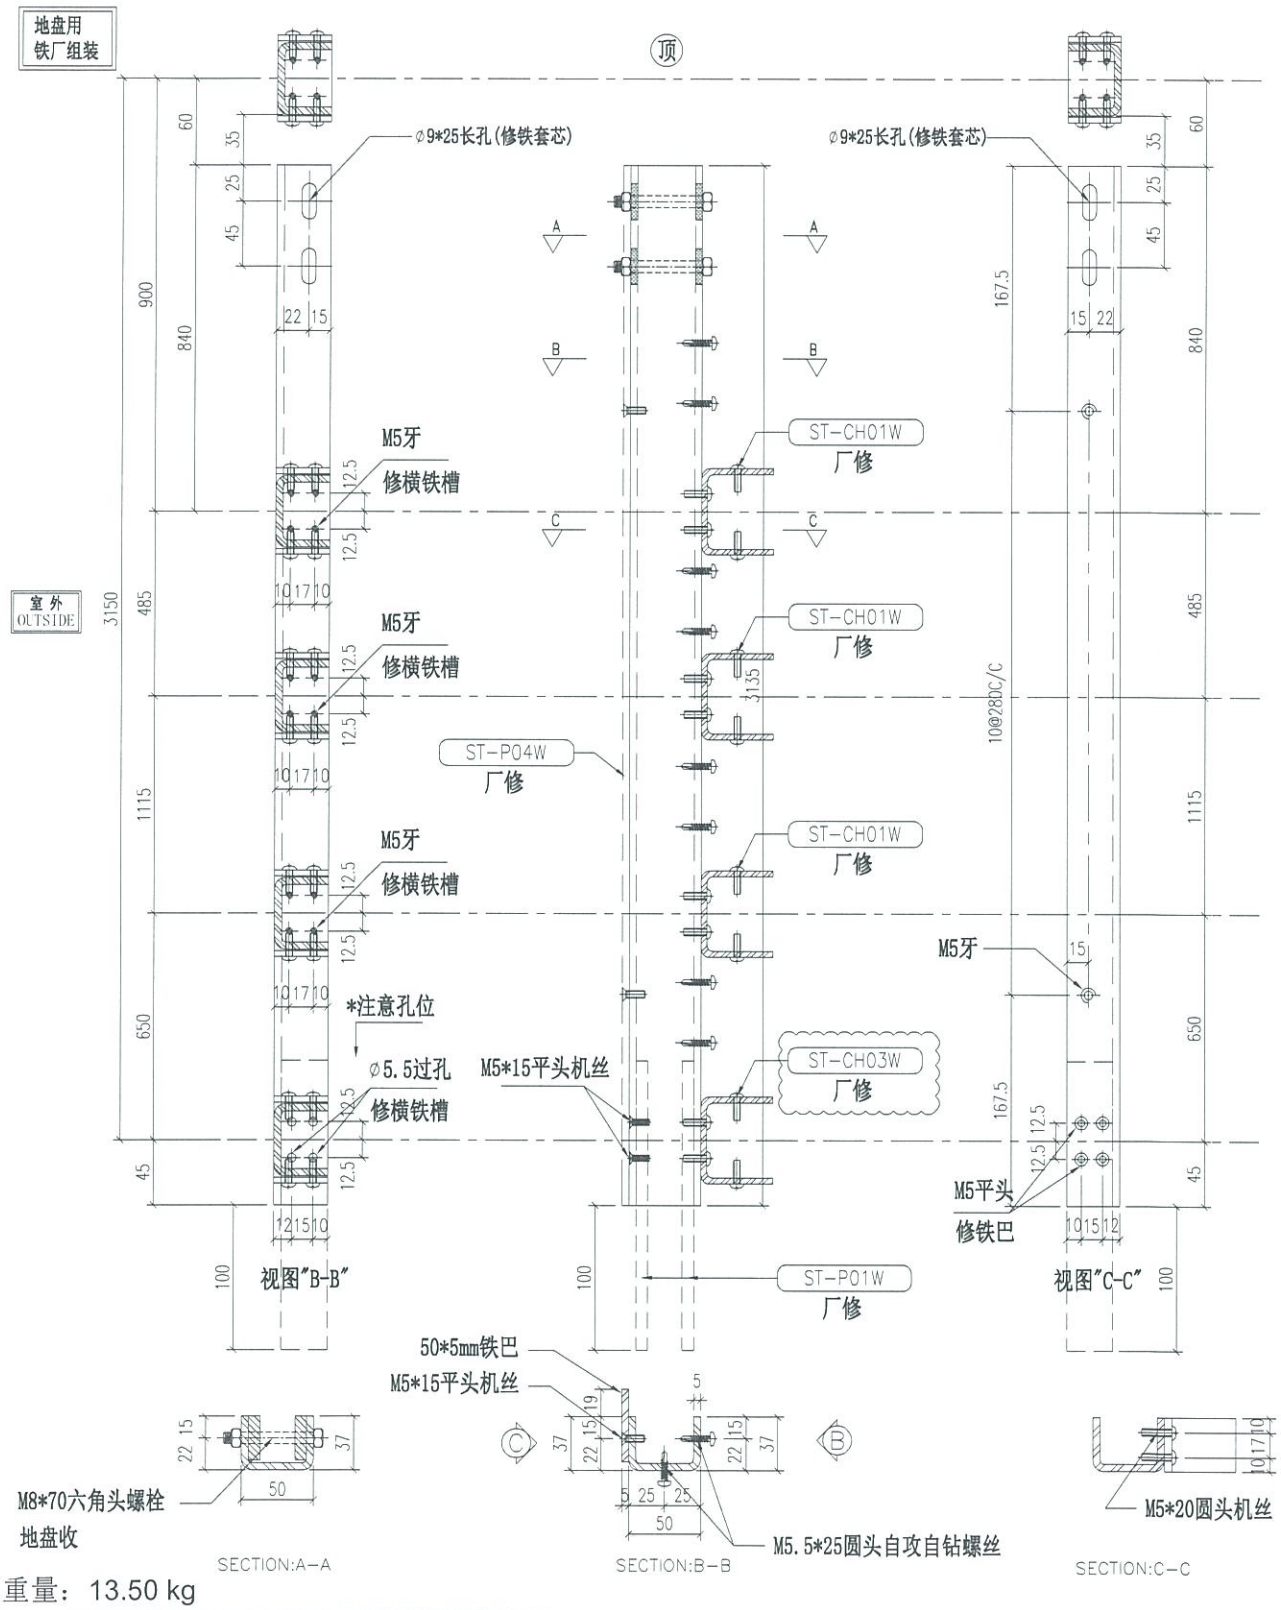

重量：13.50 kg

名称	主企铁槽拆图	制图	JH	2019.3.21	修改	A		
材料	37*50*37*5mm铁槽	复核	DL	2019.3.22	日期	2019.4.10		
颜色	热浸锌				图号	ST-M45S		

Cur from 100*50*5 GMS RHS


EG-DWG3

美特铝质有限公司
MIDI Aluminium Fabricator Ltd.

工程号	J-837	地盘	观塘裕民坊

物料编号	层数	每层数	总数	使用位置	楼层		备注

地盘用
铁厂组装

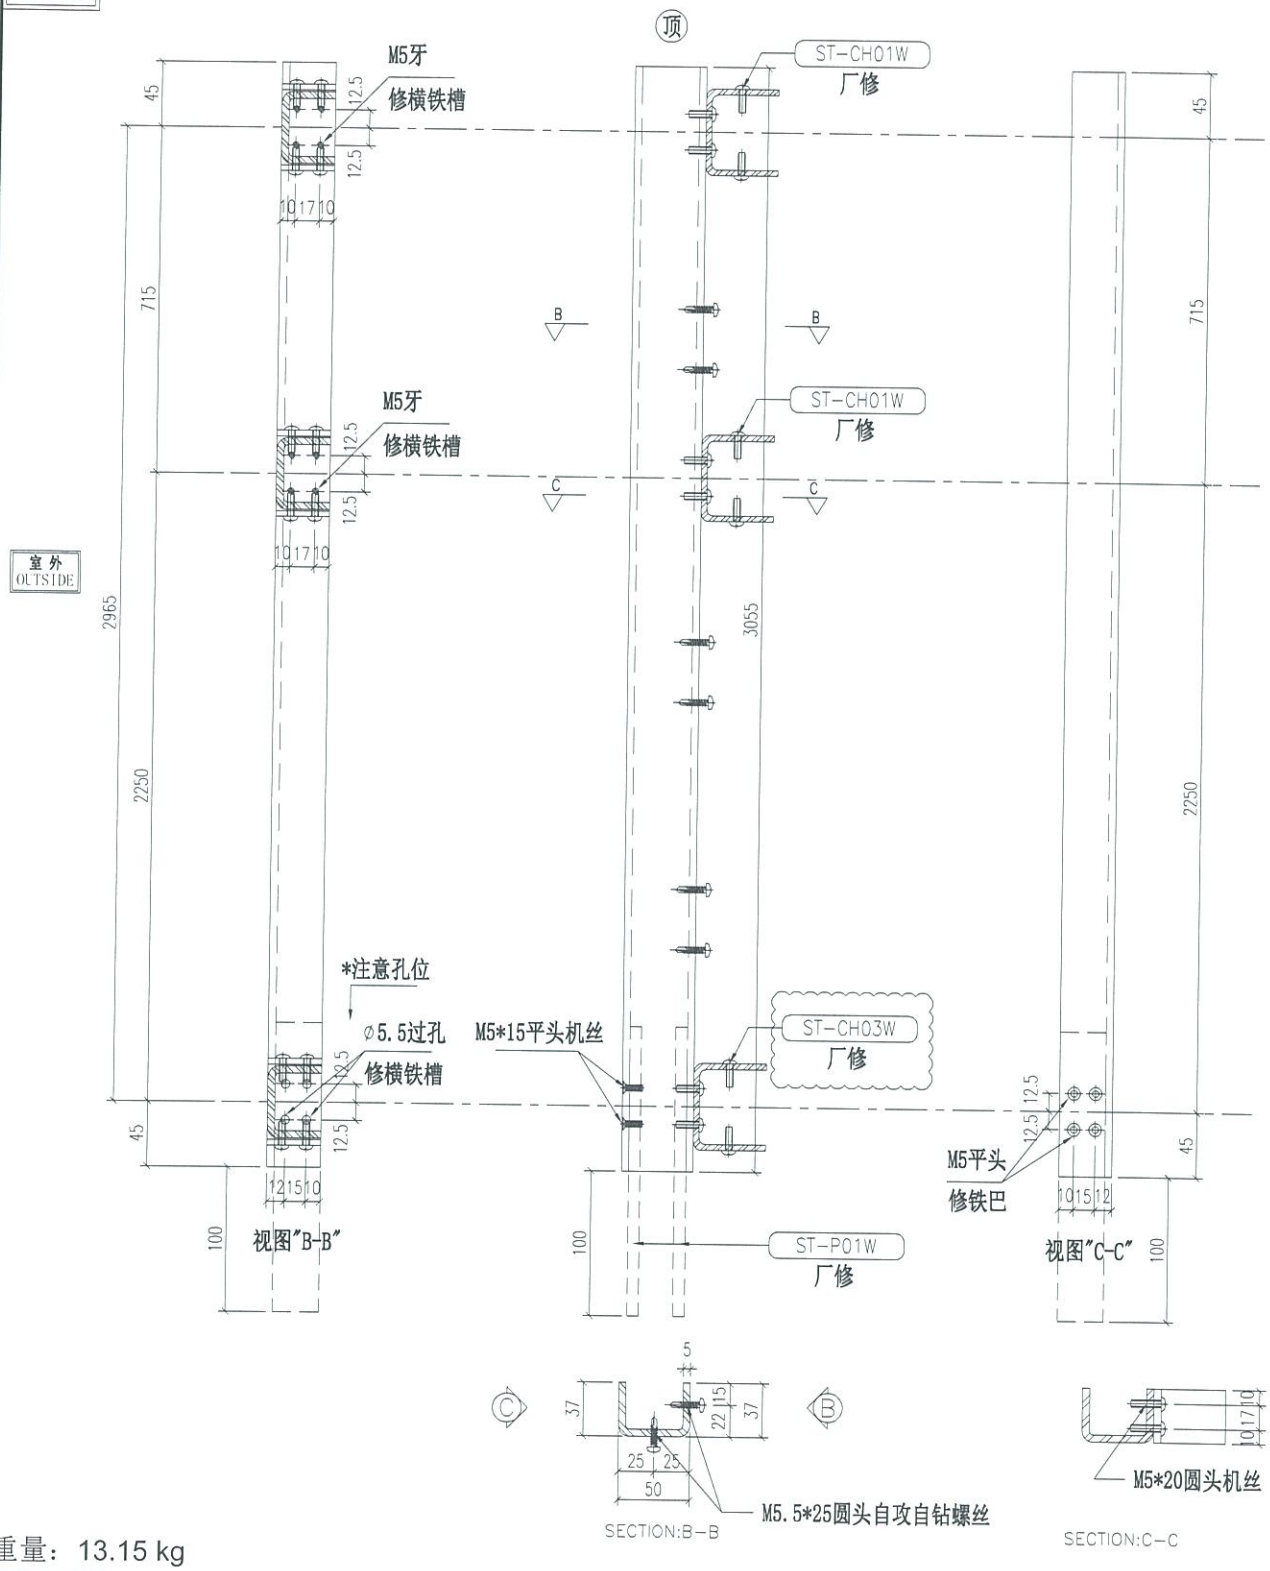

重量：13.15 kg

名称	主企铁槽拆图	制图	JH	2019.3.21	修改	A	
材料	37*50*37*5mm铁槽	复核	DL	2019.3.22	日期	2019.4.10	
颜色	热浸锌 Cur from 100*50*5 GMS RHS				图号	ST-M46S (1 of 2)	

EG-DWG3

美特铝质有限公司
MIDI Aluminium Fabricator Ltd.

工程号	J-837	地盘	观塘裕民坊

物料编号	层数	每层数	总数	使用位置	楼层
ST-M46S	1	4	4	T1-AA	RF
ST-M46S	1	5	5	T1-J-8	RF
ST-M46S	1	4	4	T1-N	RF
ST-M46S	1	1	1	T2-1	RF
ST-M46S	1	1	1	T2-4	RF
ST-M46S	1	2	2	T2-A	RF
ST-M46S	1	4	4	T2-AA	RF
ST-M46S	1	4	4	T3-101	RF
ST-M46S	1	3	3	T3-1-J	RF
ST-M46S	1	3	3	T5-Q-3	RF

Cur from 100*50*5 GMS RHS

物料编号	层数	每层数	总数	使用位置	楼层

名称	主企铁槽拆图	制图	JH	2019.3.21	修改			
材料	37*50*37*5mm铁槽	复核	DL	2019.3.22	日期			
颜色	热浸锌	批准			图号	ST-M46S (2 of 2)		


EG-DWG3

美特铝质有限公司
MIDI Aluminium Fabricator Ltd.

物料编号	层数	每层数	总数	使用位置	楼层		备注

工程号	J-837	地盘	观塘裕民坊

地盘用
铁厂组装

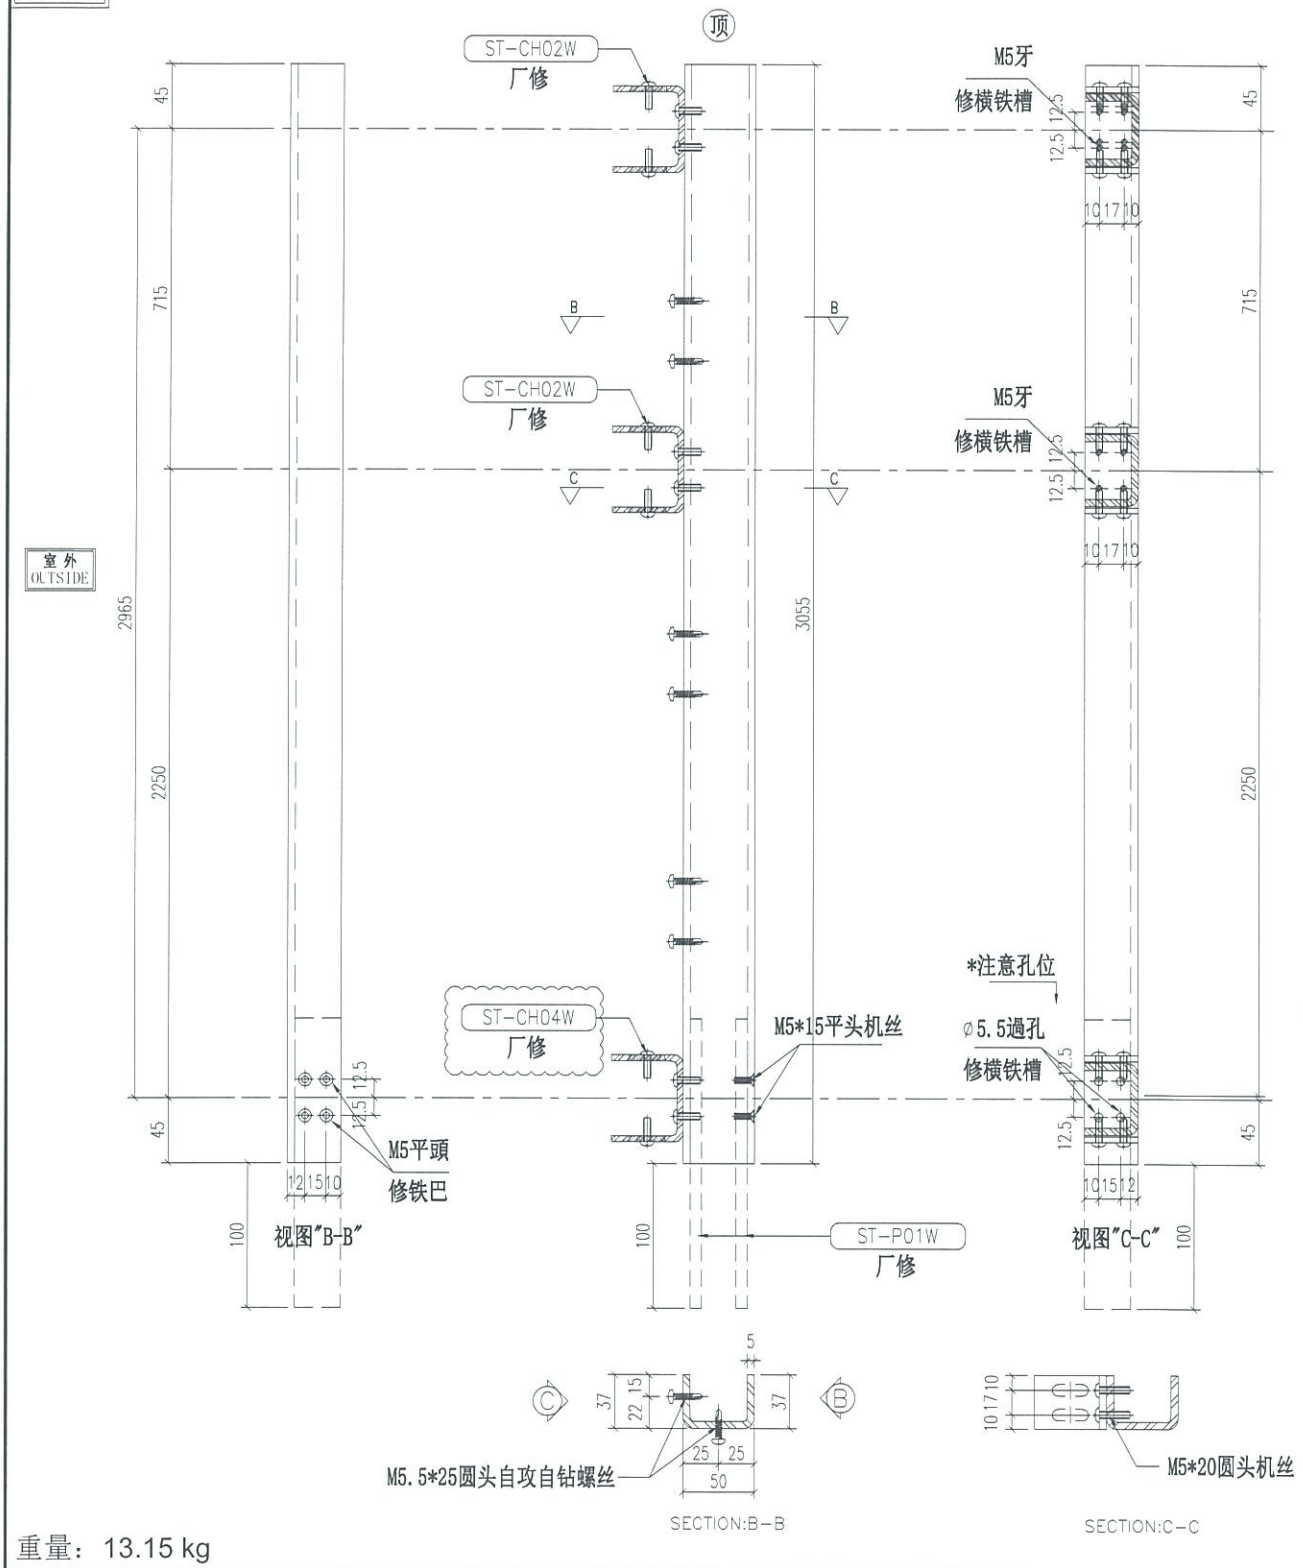

重量：13.15 kg

名称	主企铁槽拆图	制图	JH	2019.3.21	修改	A	
材料	37*50*37*5mm铁槽	复核	DL	2019.3.22	日期	2019.4.10	
颜色	热浸锌				图号	ST-M47S (1 of 2)	

Cur from 100*50*5 GMS RHS

EG-DWG3

美特铝质有限公司
MIDI Aluminium Fabricator Ltd.

工程号	J-837	地盘	观塘裕民坊

物料编号	层数	每层数	总数	使用位置	楼层
ST-M47S	1	4	4	T1-AA	RF
ST-M47S	1	5	5	T1-J-8	RF
ST-M47S	1	4	4	T1-N	RF
ST-M47S	1	1	1	T2-1	RF
ST-M47S	1	1	1	T2-3	RF
ST-M47S	1	1	1	T2-4	RF
ST-M47S	1	2	2	T2-A	RF
ST-M47S	1	4	4	T2-AA	RF
ST-M47S	1	4	4	T3-101	RF
ST-M47S	1	4	4	T3-1-J	RF
ST-M47S	1	2	2	T5-Q-3	RF

Cur from 100*50*5 GMS RHS

物料编号	层数	每层数	总数	使用位置	楼层

名称	主企铁槽拆图	制图	JH	2019.3.21	修改			
材料	37*50*37*5mm铁槽	复核	DL	2019.3.22	日期			
颜色	热浸锌	批准			图号	ST-M47S (2 of 2)		


EG-DWG3

美特铝质有限公司
MIDI Aluminium Fabricator Ltd.

物料编号	层数	每层数	总数	使用位置	楼层		备注
ST-M48S	1	1	1	T1-J-8	RF		

工程号	J-837	地盘	观塘裕民坊

地盘用
铁厂组装

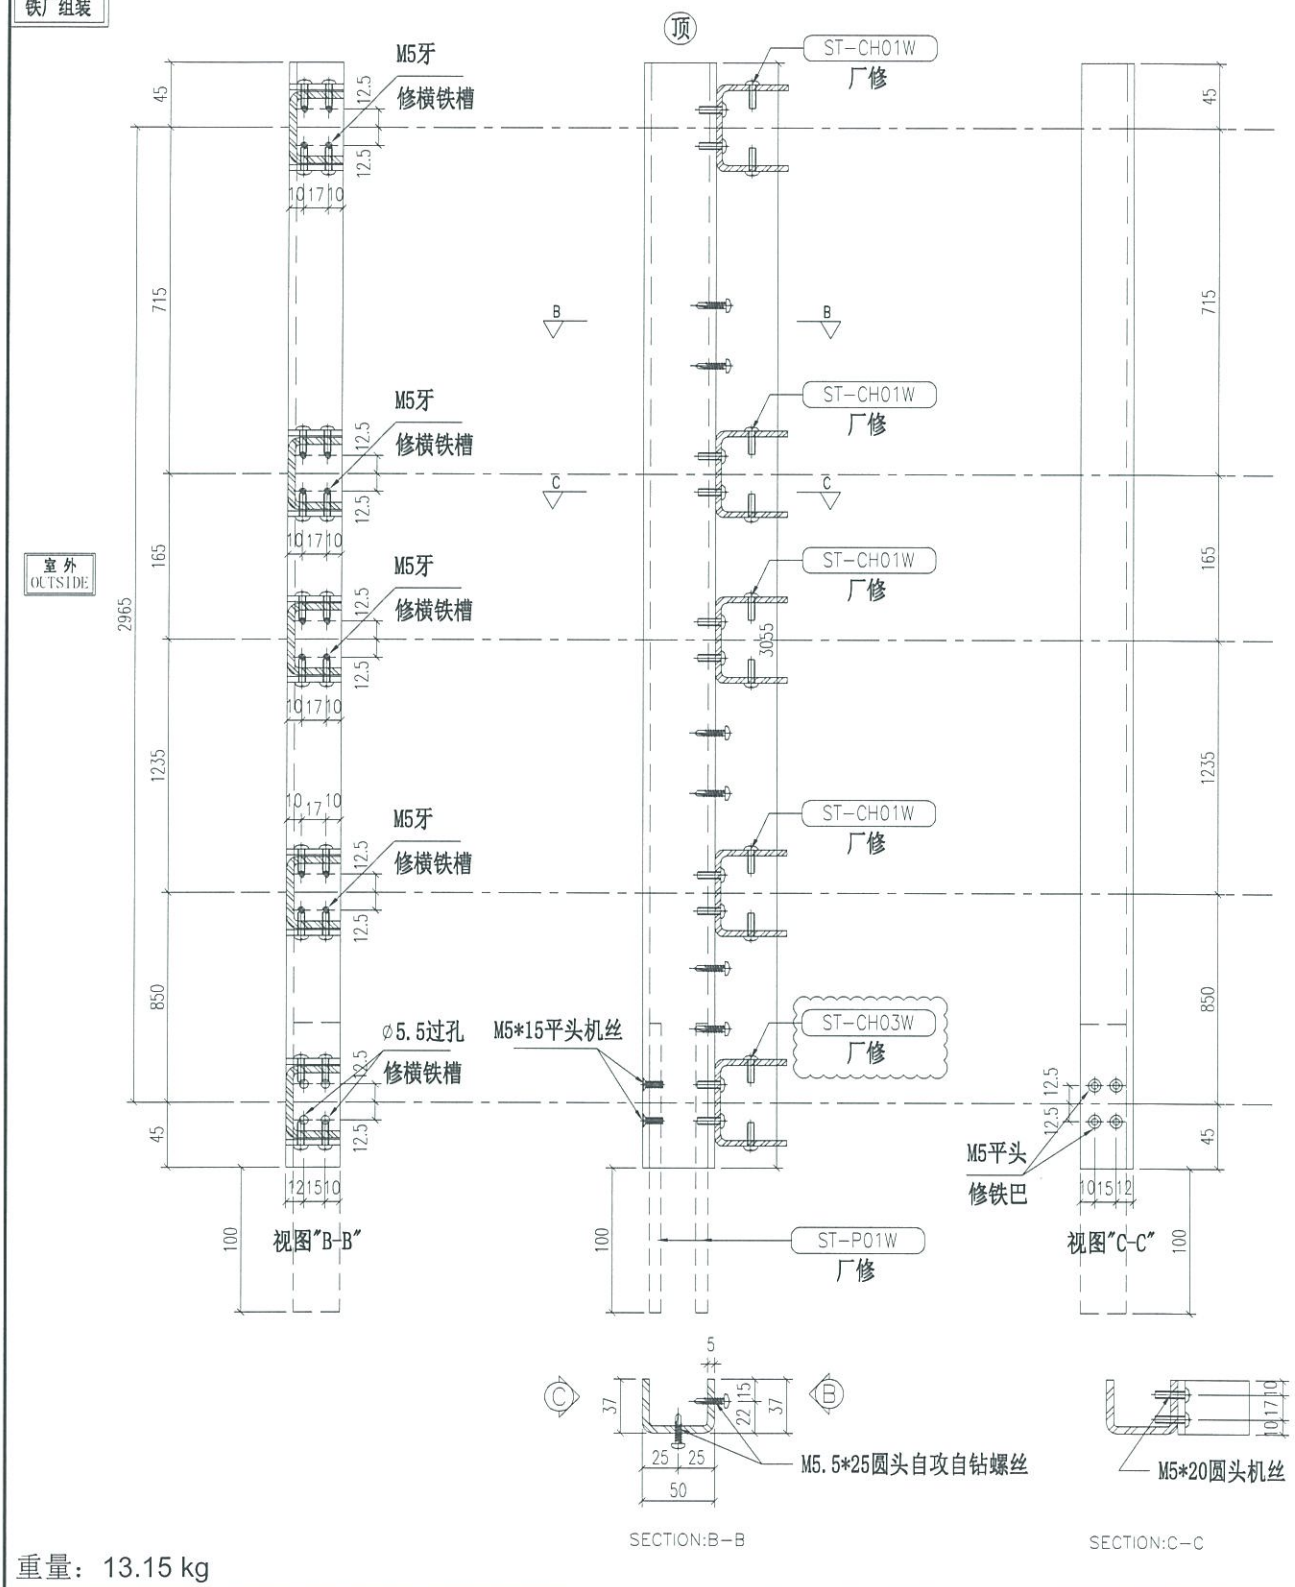

重量：13.15 kg

名称	主企铁槽拆图	制图	JH	2019.3.21	修改	A
材料	37*50*37*5mm铁槽	复核	DL	2019.3.22	日期	2019.4.10
颜色	热浸锌 Cur from 100*50*5 GMS RHS				图号	ST-M48S


EG-DWG3

美特铝质有限公司
MIDI Aluminium Fabricator Ltd.

物料编号	层数	每层数	总数	使用位置	楼层		备注
ST-M49S	1	1	1	T1-J-8	RF		

工程号	J-837	地盘	观塘裕民坊

地盘用
铁厂组装

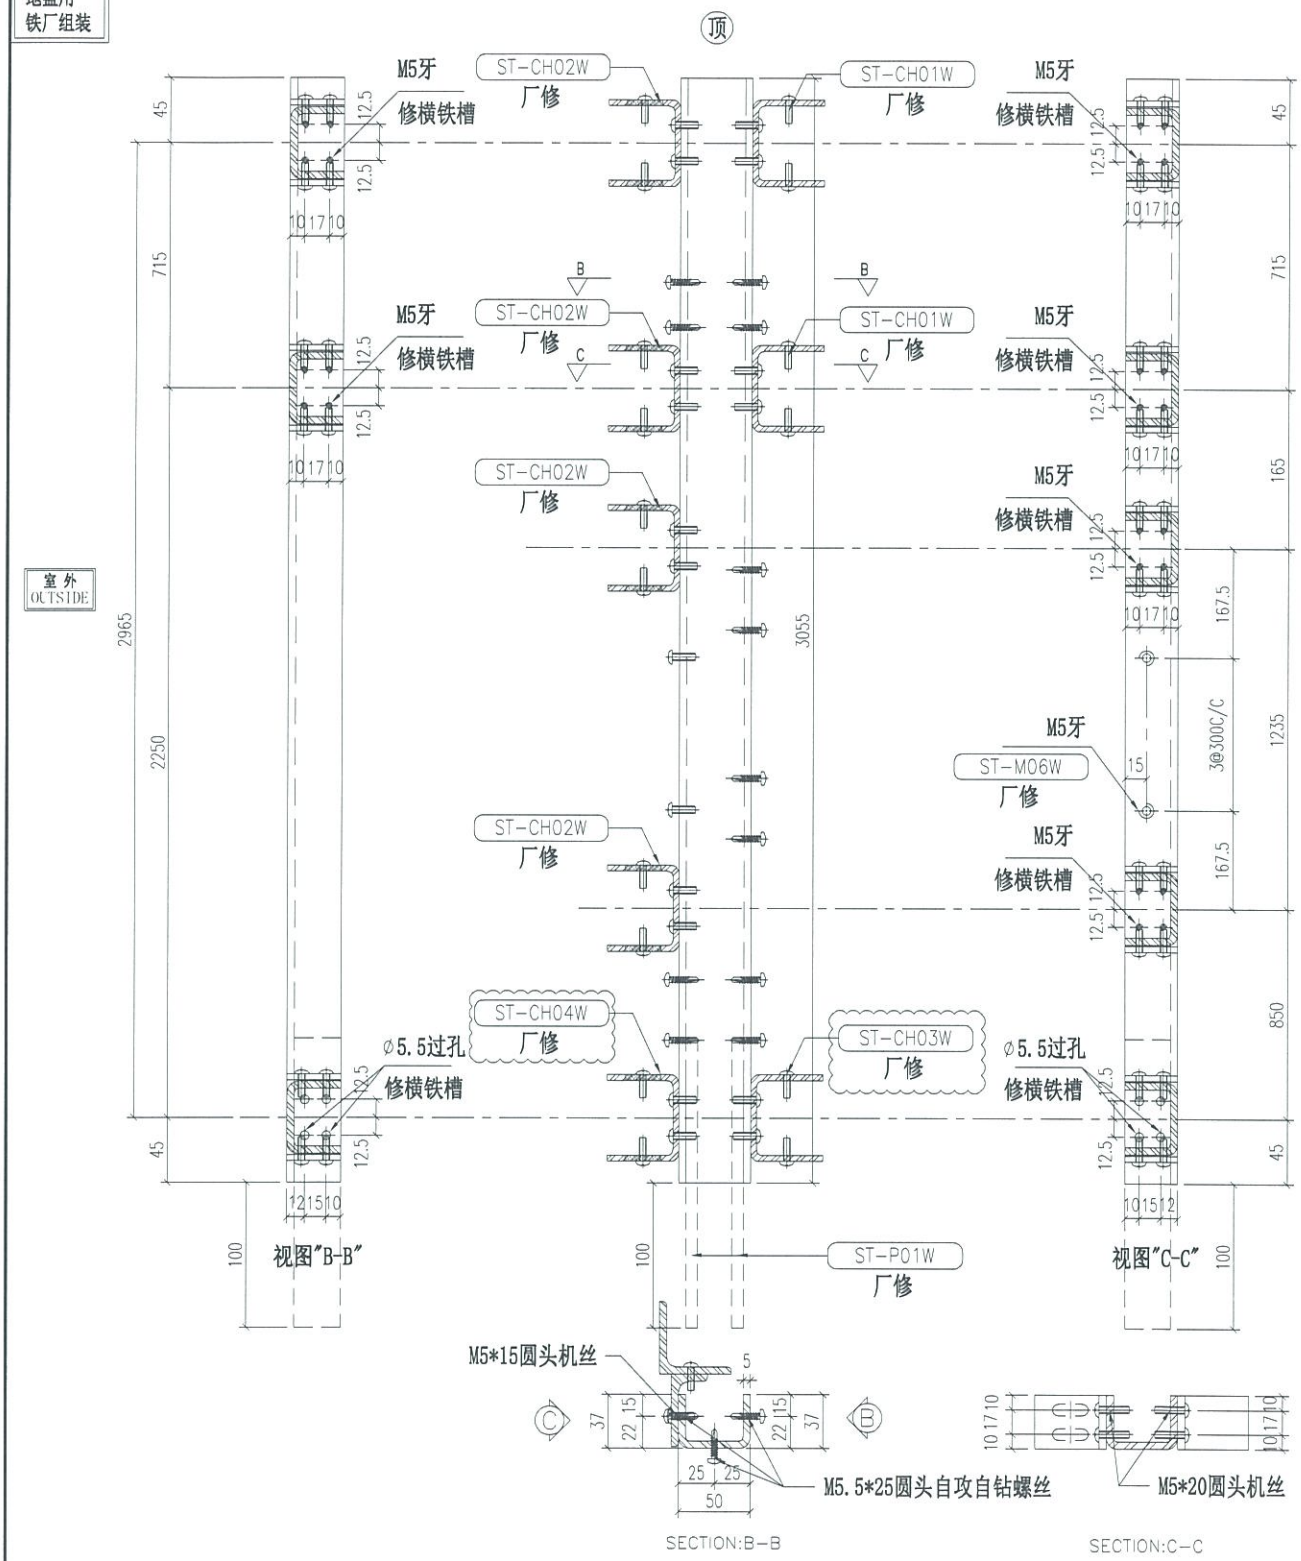

重量：13.15 kg


名称	主企铁槽拆图	制图	JH	2019.3.21	修改	A	
材料	37*50*37*5mm铁槽	复核	DL	2019.3.22	日期	2019.4.10	
颜色	热浸锌 Cur from 100*50*5 GMS RHS				图号	ST-M49S	

EG-DWG3

美特铝质有限公司
MIDI Aluminium Fabricator Ltd.

工程号	J-837	地盘	观塘裕民坊

物料编号	层数	每层数	总数	使用位置	楼层		备注
ST-M50S	1	1	1	T1-J-8	RF		

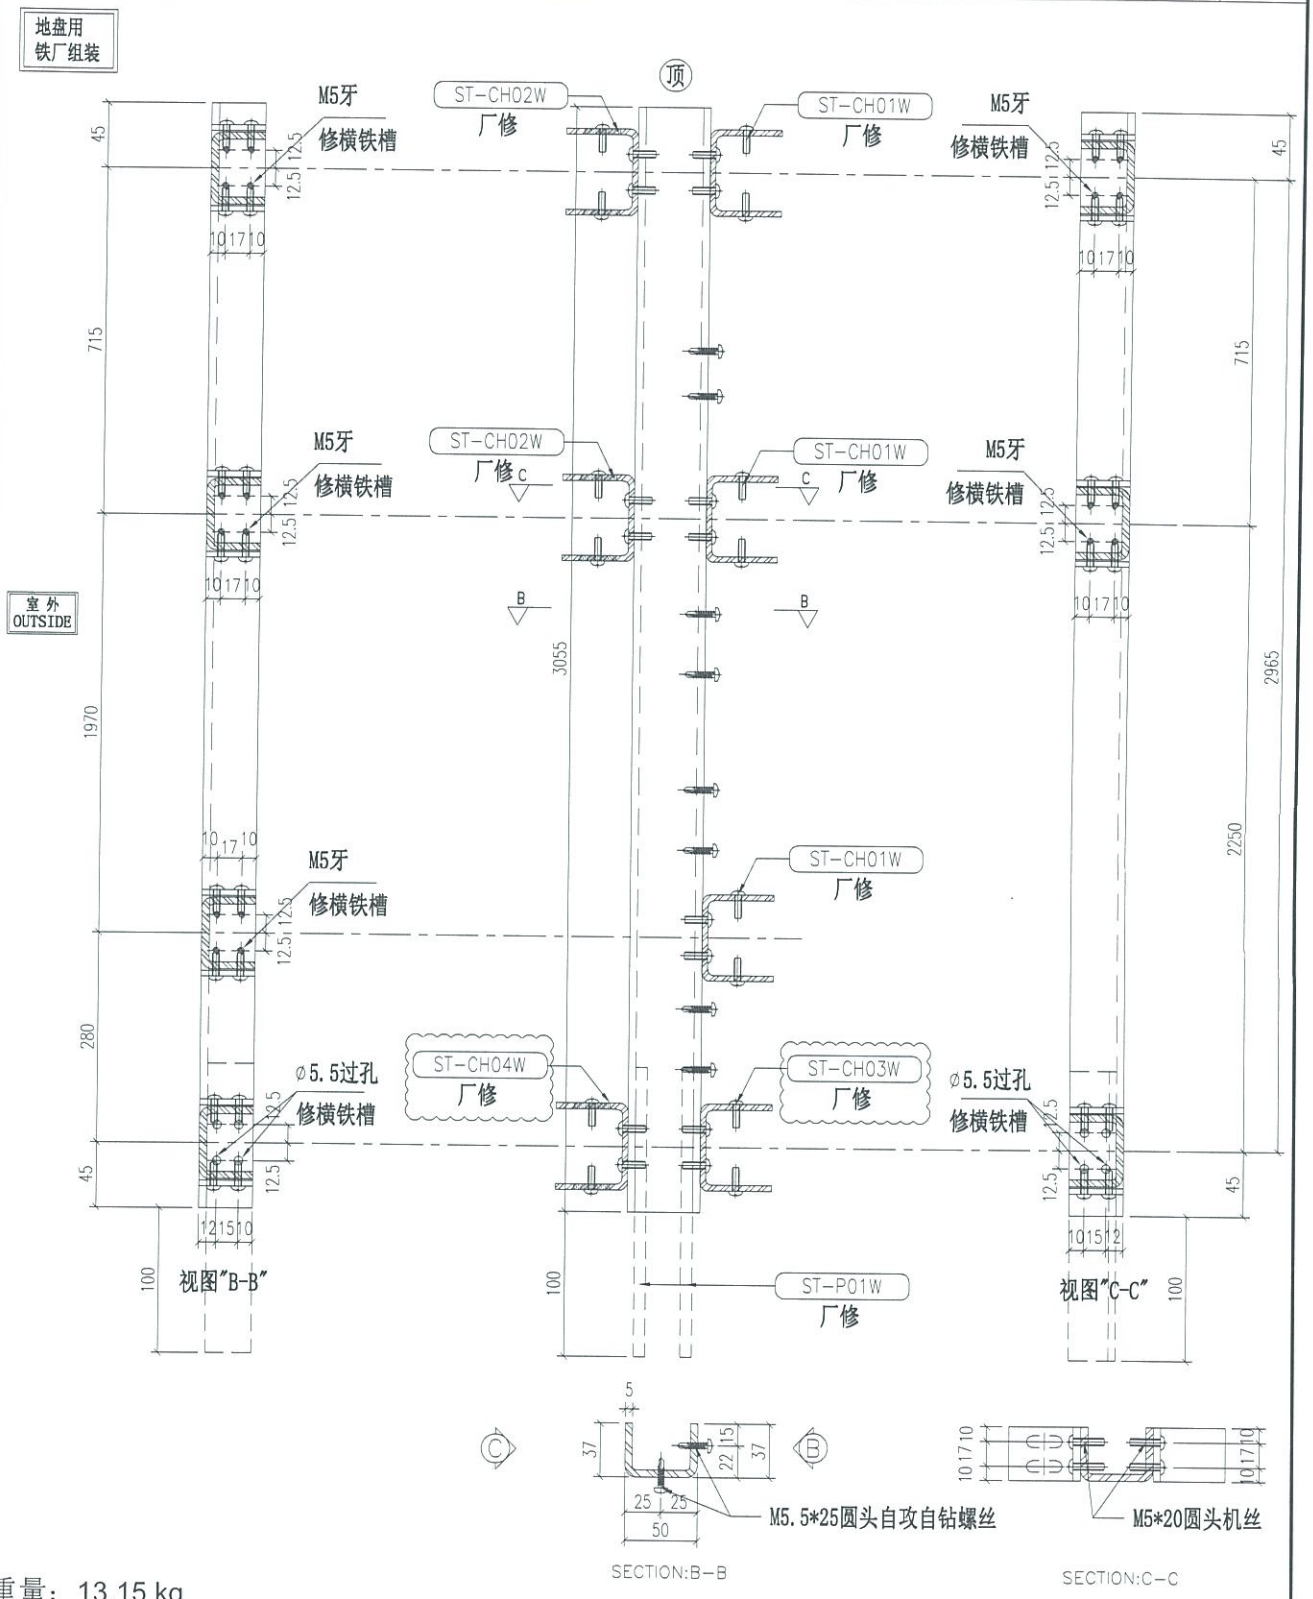

重量：13.15 kg

名称	主企铁槽拆图	制图	JH	2019.3.21	修改	A
材料	37*50*37*5mm铁槽	复核	DL	2019.3.22	日期	2019.4.10
颜色	热浸锌 Cur from 100*50*5 GMS RHS				图号	ST-M50S


EG-DWG3

美特铝质有限公司
MIDI Aluminium Fabricator Ltd.

工程号	J-837	地盘	观塘裕民坊

物料编号	层数	每层数	总数	使用位置	楼层		备注
ST-M51S	1	1	1	T1-J-8	RF		

地盘用
铁厂组装

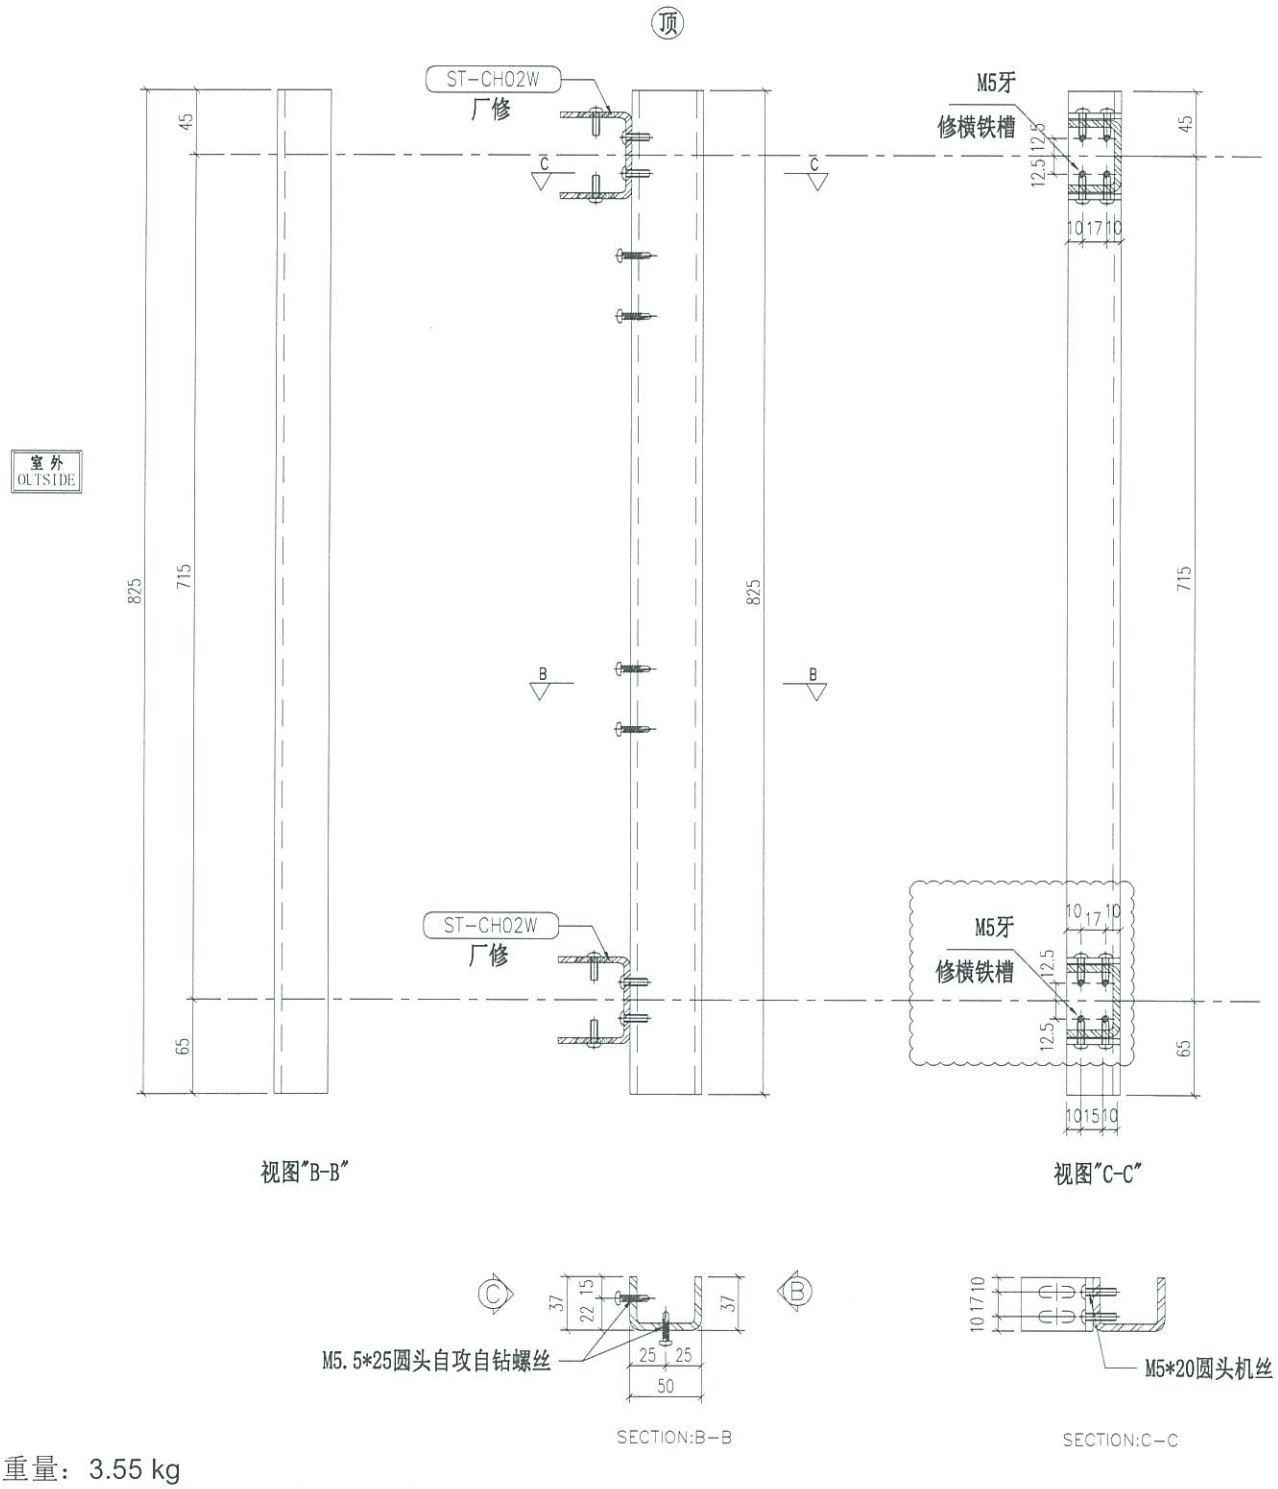

重量：3.55 kg


名称	主企铁槽拆图	制图	JH	2019.3.21	修改	A	
材料	37*50*37*5mm铁槽	复核	DL	2019.3.22	日期	2019.4.10	
颜色	热浸锌	Cur from 100*50*5 GMS RHS			图号	ST-M51S	

EG-DWG3

美特铝质有限公司
MIDI Aluminium Fabricator Ltd.

工程号	J-837	地盘	观塘裕民坊

物料编号	层数	每层数	总数	使用位置	楼层		备注
ST-M52S	1	1	1	T2-1	RF		

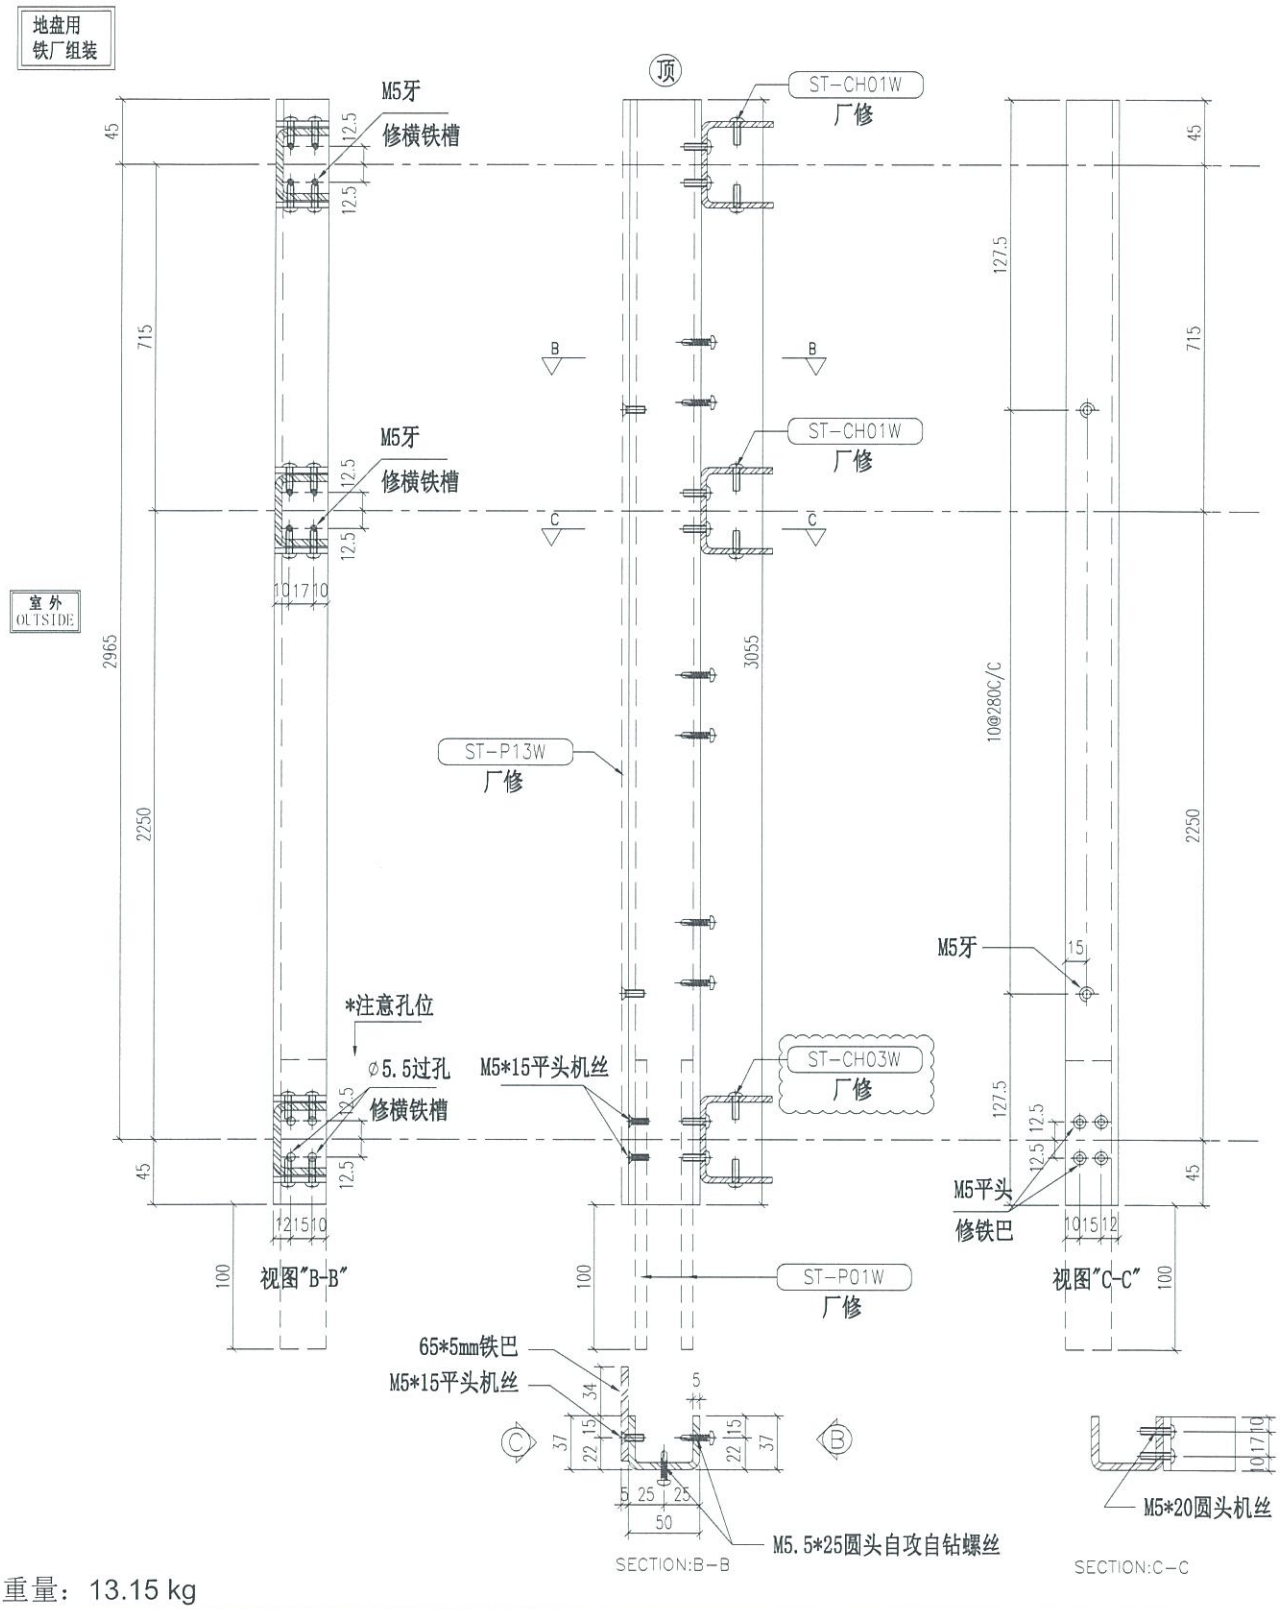

重量：13.15 kg

名称	主企铁槽拆图	制图	JH	2019.3.21	修改	A
材料	37*50*37*5mm铁槽	复核	DL	2019.3.22	日期	2019.4.10
颜色	热浸锌				图号	ST-M52S


Cur from 100*50*5 GMS RHS

EG-DWG3

美特铝质有限公司
MIDI Aluminium Fabricator Ltd.

工程号	J-837	地盘	观塘裕民坊

物料编号	层数	每层数	总数	使用位置	楼层		备注
ST-M53S	1	1	1	T2-1	RF		
ST-M53S	1	1	1	T5-Q-3	RF		

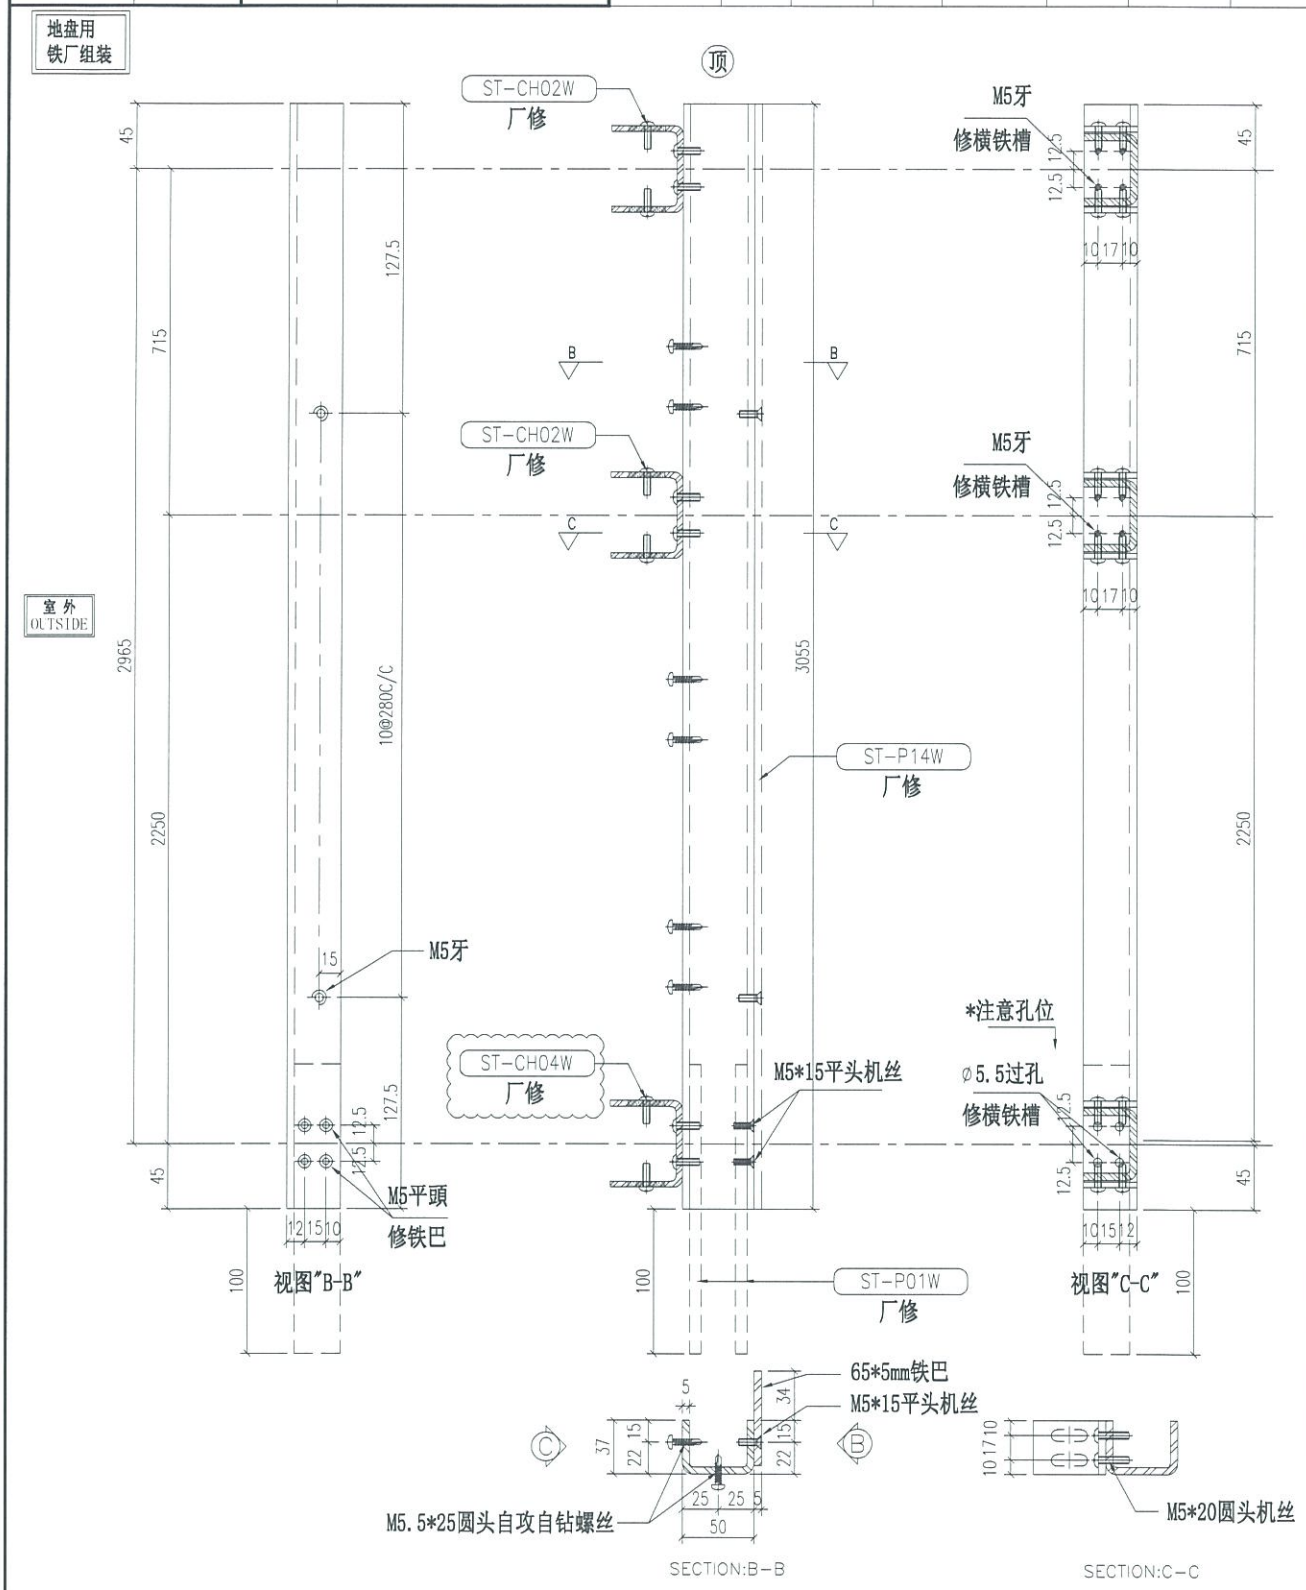

重量：13.15 kg

名称	主企铁槽拆图	制图	JH	2019.3.21	修改	A	
材料	37*50*37*5mm铁槽	复核	DL	2019.3.22	日期	2019.4.10	
颜色	热浸锌 Cur from 100*50*5 GMS RHS				图号	ST-M53S	


EG-DWG3

美特铝质有限公司
MIDI Aluminium Fabricator Ltd.

工程号	J-837	地盘	观塘裕民坊

物料编号	层数	每层数	总数	使用位置	楼层		备注
ST-M54S	1	1	1	T2-4	RF		

地盘用
铁厂组装

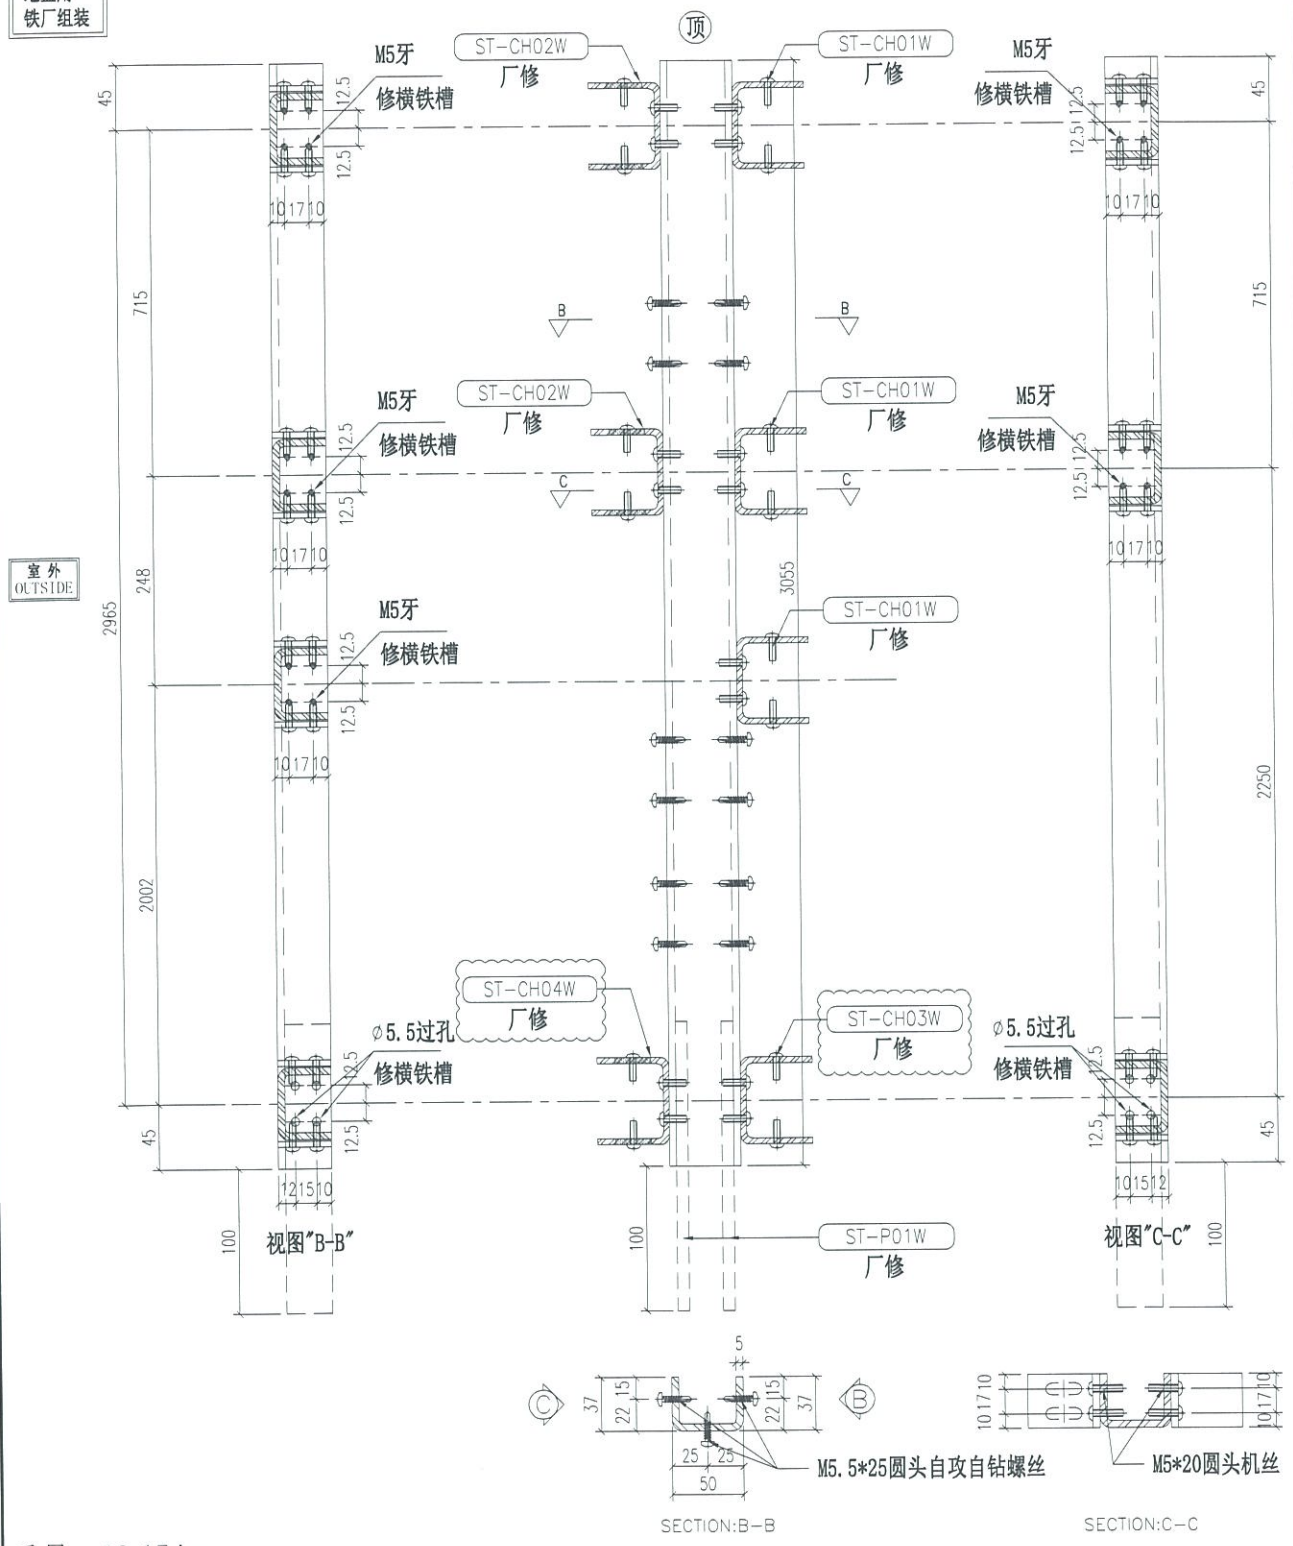

重量：13.15 kg


名称	主企铁槽拆图	制图	JH	2019.3.21	修改	A	
材料	37*50*37*5mm铁槽	复核	DL	2019.3.22	日期	2019.4.10	
颜色	热浸锌 Cur from 100*50*5 GMS RHS				图号	ST-M54S	

EG-DWG3

美特铝质有限公司
MIDI Aluminium Fabricator Ltd.

工程号	J-837	地盘	观塘裕民坊

物料编号	层数	每层数	总数	使用位置	楼层		备注
ST-M55S	1	1	1	T2-4	RF		

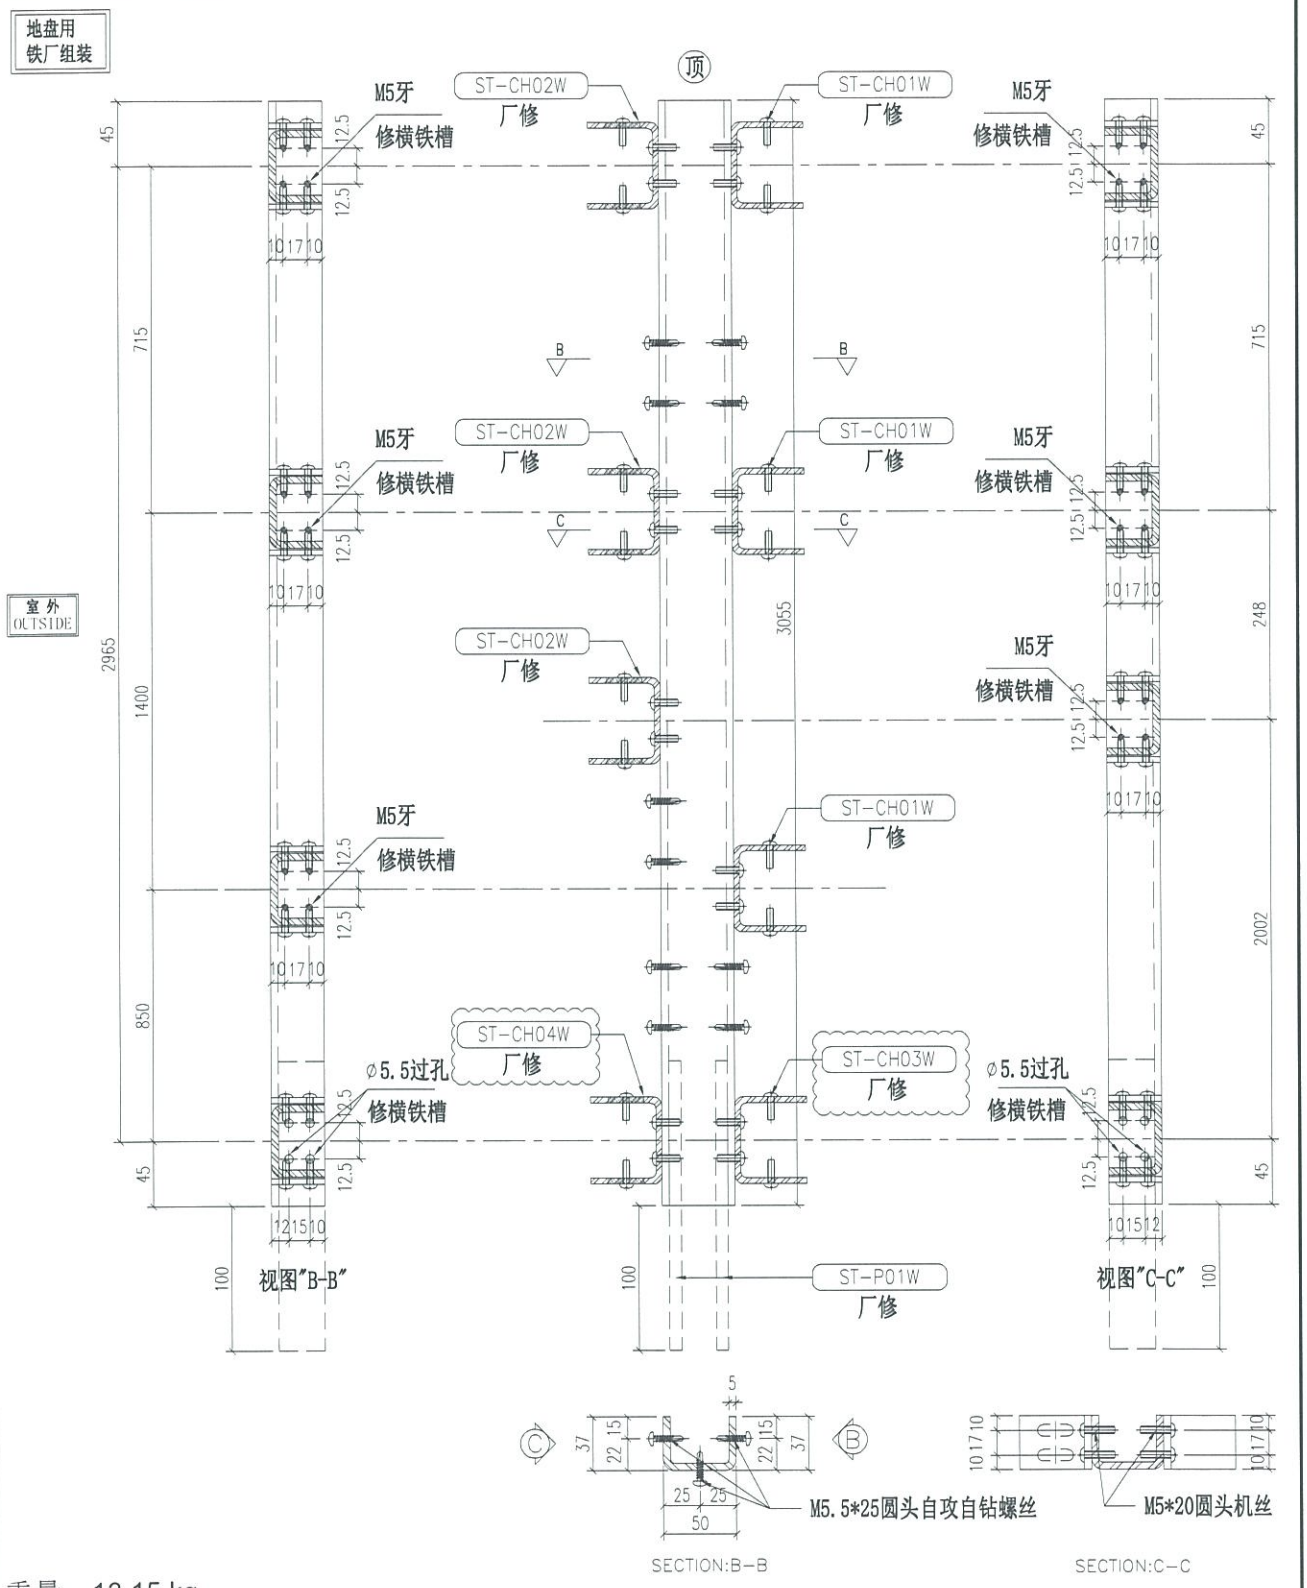

重量：13.15 kg

名称	主企铁槽拆图	制图	JH	2019.3.21	修改	A	
材料	37*50*37*5mm铁槽	复核	DL	2019.3.22	日期	2019.4.10	
颜色	热浸锌				图号	ST-M55S	

Cur from 100*50*5 GMS RHS


EG-DWG3

美特铝质有限公司
MIDI Aluminium Fabricator Ltd.

工程号	J-837	地盘	观塘裕民坊

物料编号	层数	每层数	总数	使用位置	楼层		备注
ST-M56S	1	1	1	T2-4	RF		

地盘用
铁厂组装

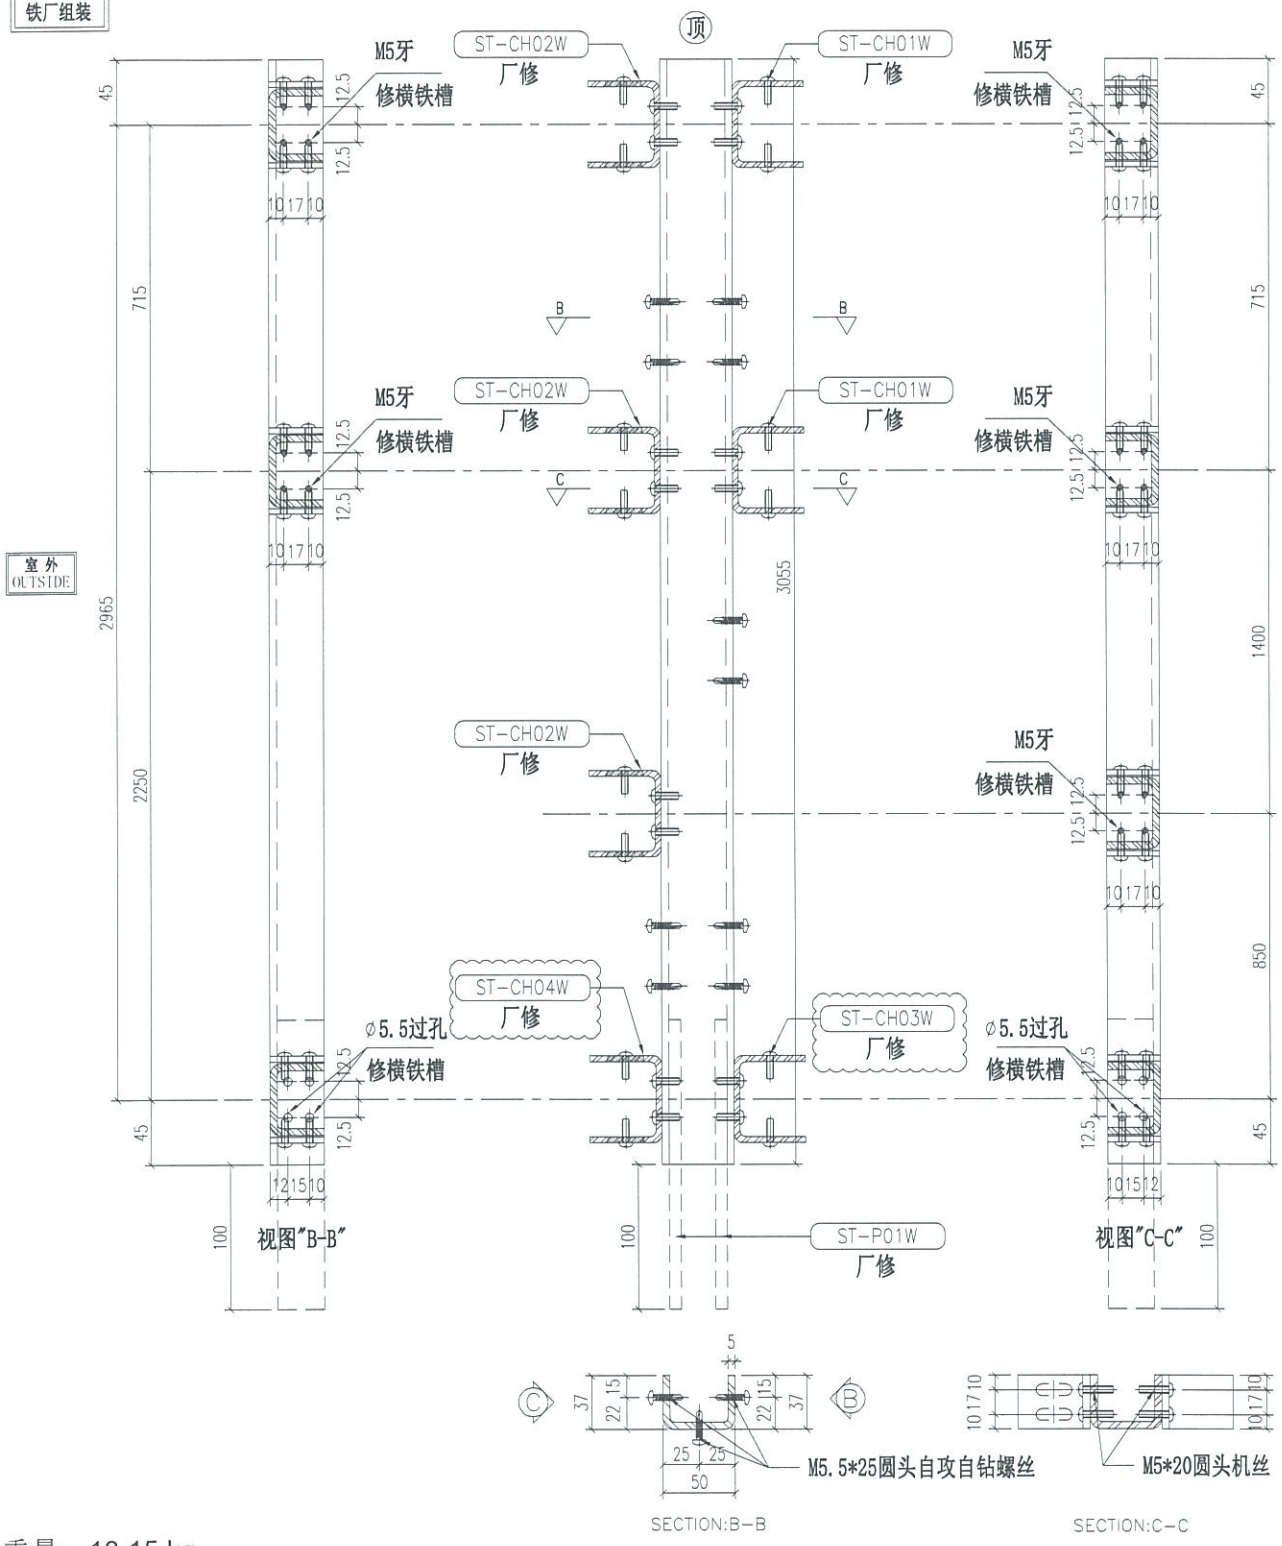

重量：13.15 kg

名称	主企铁槽拆图	制图	JH	2019.3.21	修改	A	
材料	37*50*37*5mm铁槽	复核	DL	2019.3.22	日期	2019.4.10	
颜色	热浸锌				图号	ST-M56S	


Cur from 100*50*5 GMS RHS

EG-DWG3

美特铝质有限公司
MIDI Aluminium Fabricator Ltd.

物料编号	层数	每层数	总数	使用位置	楼层		备注
ST-M57S	1	1	1	T2-3	RF		

工程号	J-837	地盘	观塘裕民坊

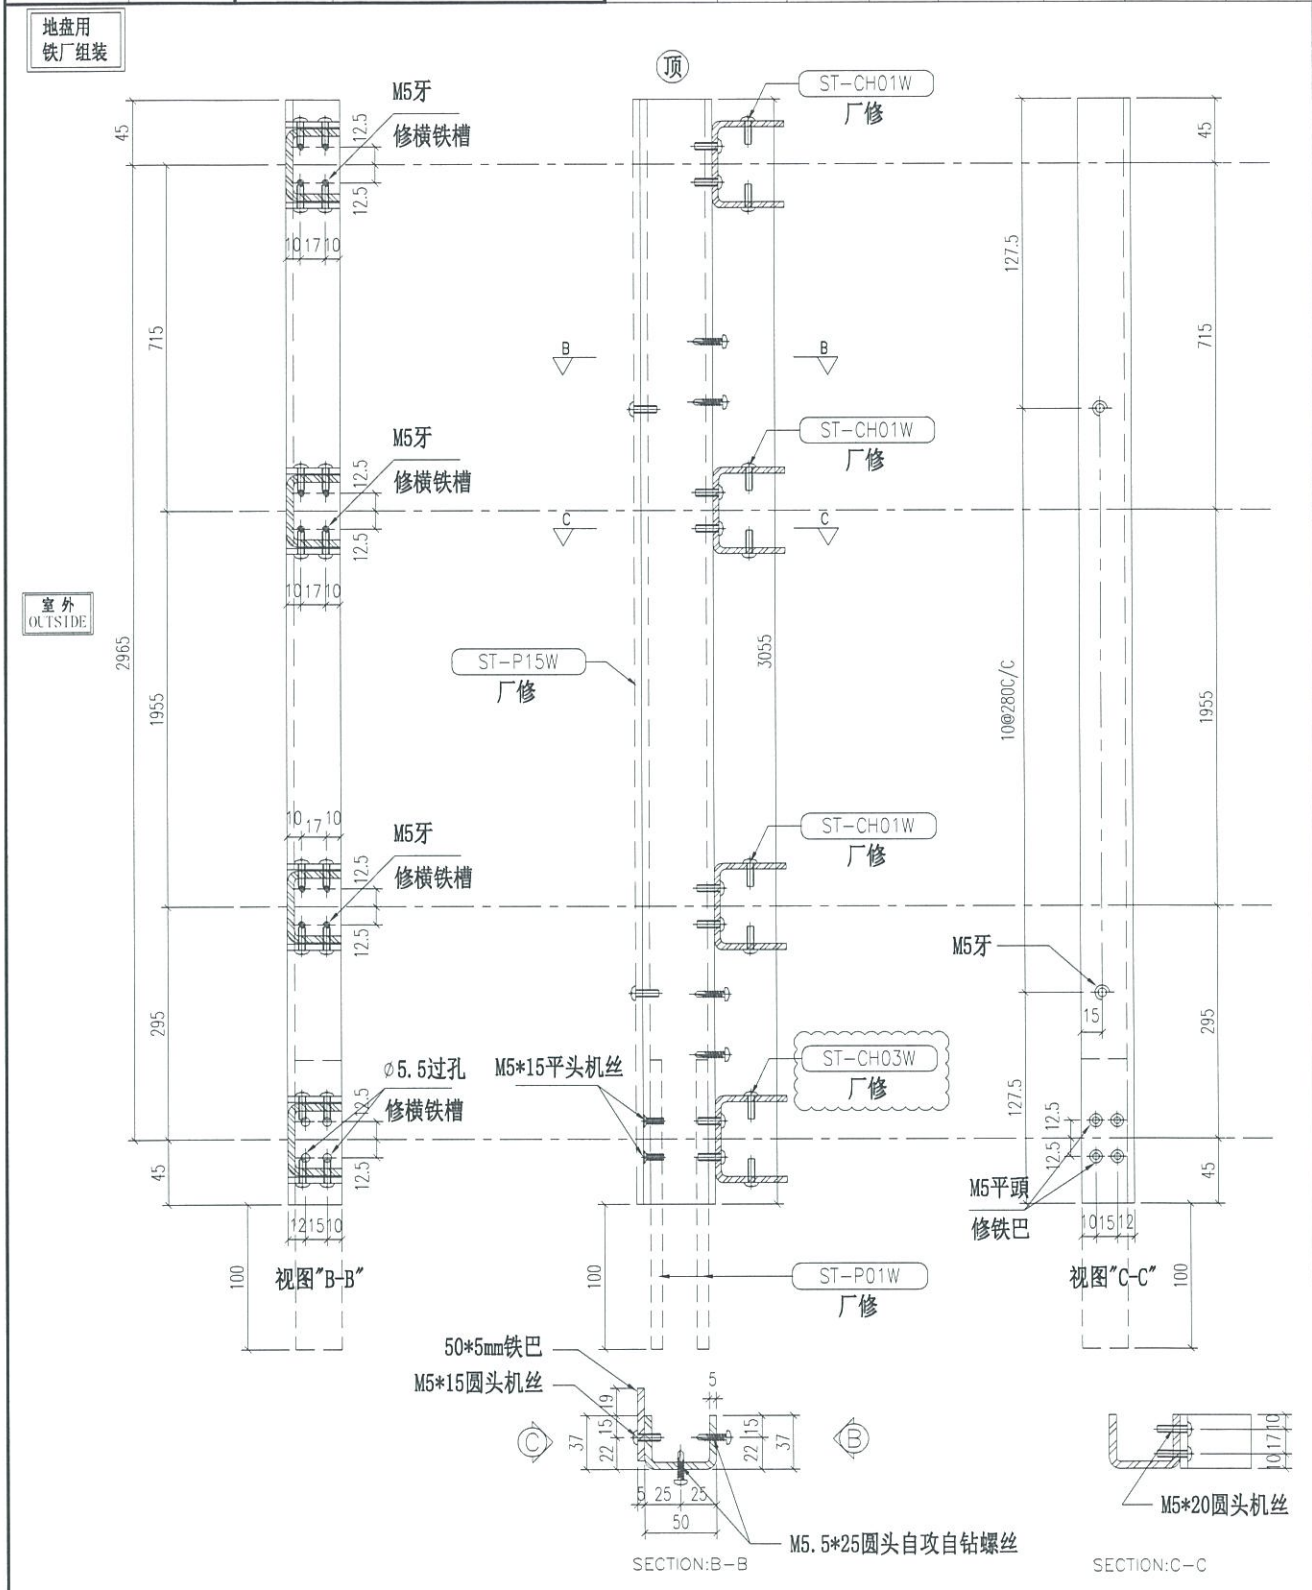

重量：13.15 kg


名称	主企铁槽拆图	制图	JH	2019.3.21	修改	A
材料	37*50*37*5mm铁槽	复核	DL	2019.3.22	日期	2019.4.10
颜色	热浸锌 Cur from 100*50*5 GMS RHS				图号	ST-M57S

EG-DWG3

美特铝质有限公司
MIDI Aluminium Fabricator Ltd.

物料编号	层数	每层数	总数	使用位置	楼层		备注
ST-M58S	1	1	1	T2-3	RF		

工程号	J-837	地盘	观塘裕民坊

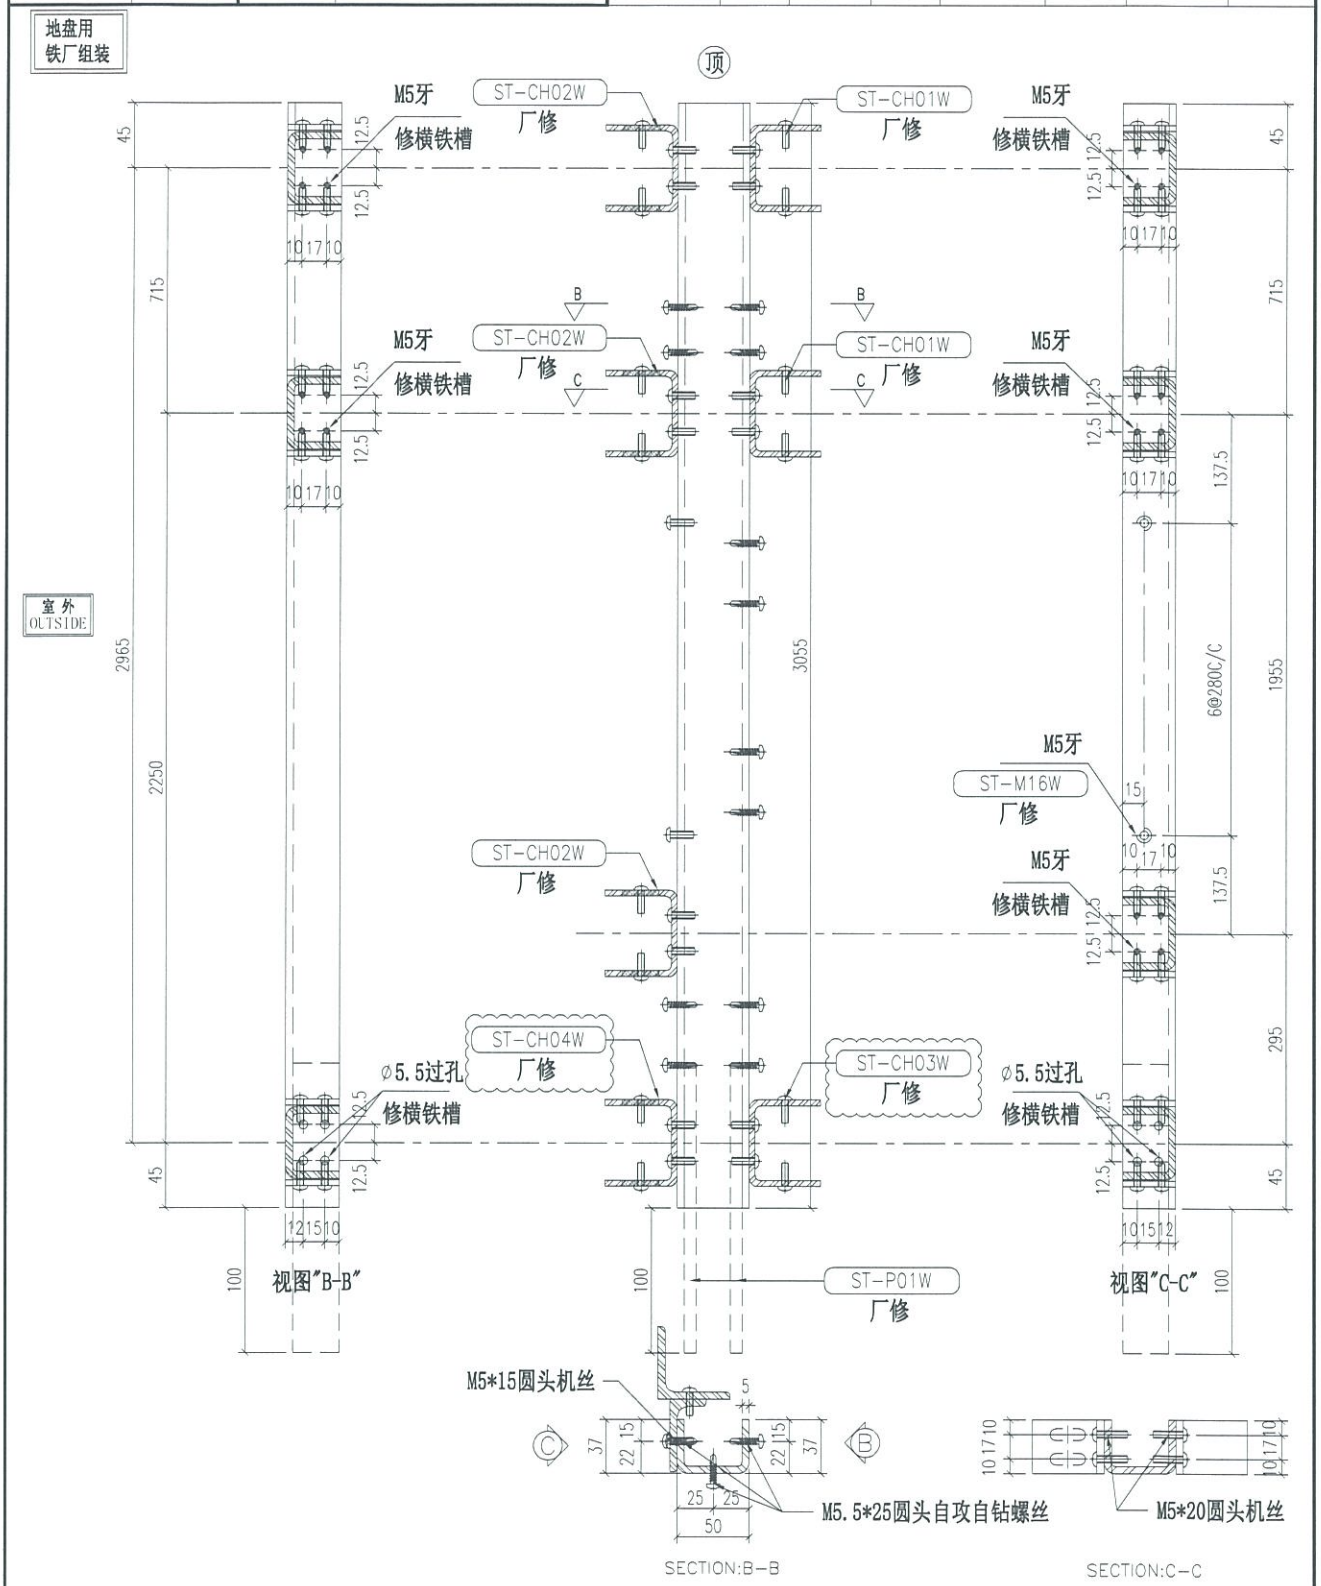

重量：13.15 kg


名称	主企铁槽拆图	制图	JH	2019.3.21	修改	A		
材料	37*50*37*5mm铁槽	复核	DL	2019.3.22	日期	2019.4.10		
颜色	热浸锌 Cur from 100*50*5 GMS RHS				图号	ST-M58S		

EG-DWG3

美特铝质有限公司
MIDI Aluminium Fabricator Ltd.

工程号	J-837	地盘	观塘裕民坊

物料编号	层数	每层数	总数	使用位置	楼层		备注
ST-M59S	1	2	2	T3-1-J	RF		
ST-M59S	1	3	3	T5-Q-3	RF		

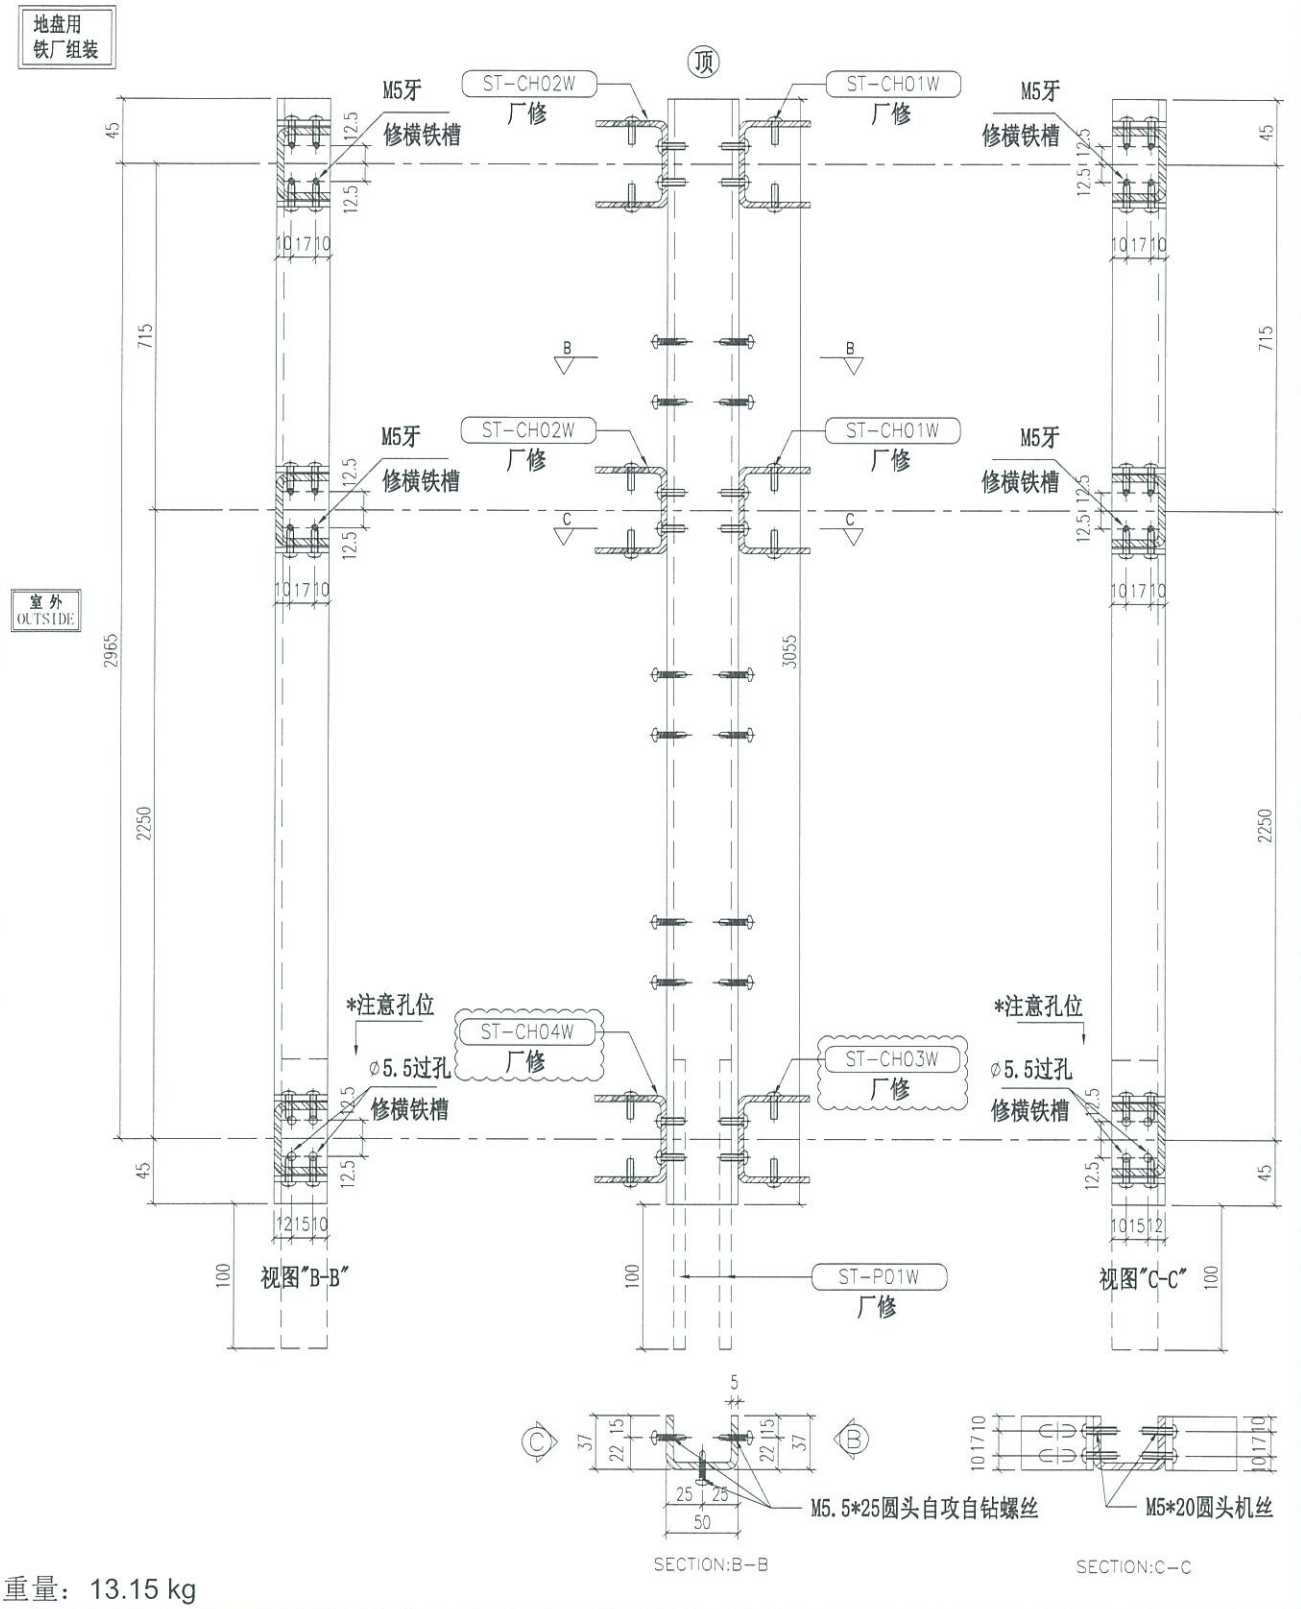

重量：13.15 kg

名称	主企铁槽拆图	制图	JH	2019.3.21	修改	A
材料	37*50*37*5mm铁槽	复核	DL	2019.3.22	日期	2019.4.10
颜色	热浸锌				图号	ST-M59S


Cur from 100*50*5 GMS RHS

EG-DWG3

美特铝质有限公司
MIDI Aluminium Fabricator Ltd.

工程号	J-837	地盘	观塘裕民坊

物料编号	层数	每层数	总数	使用位置	楼层		备注
ST-M60S	1	2	2	T2-3	RF		
ST-M60S	1	1	1	T3-1-J	RF		

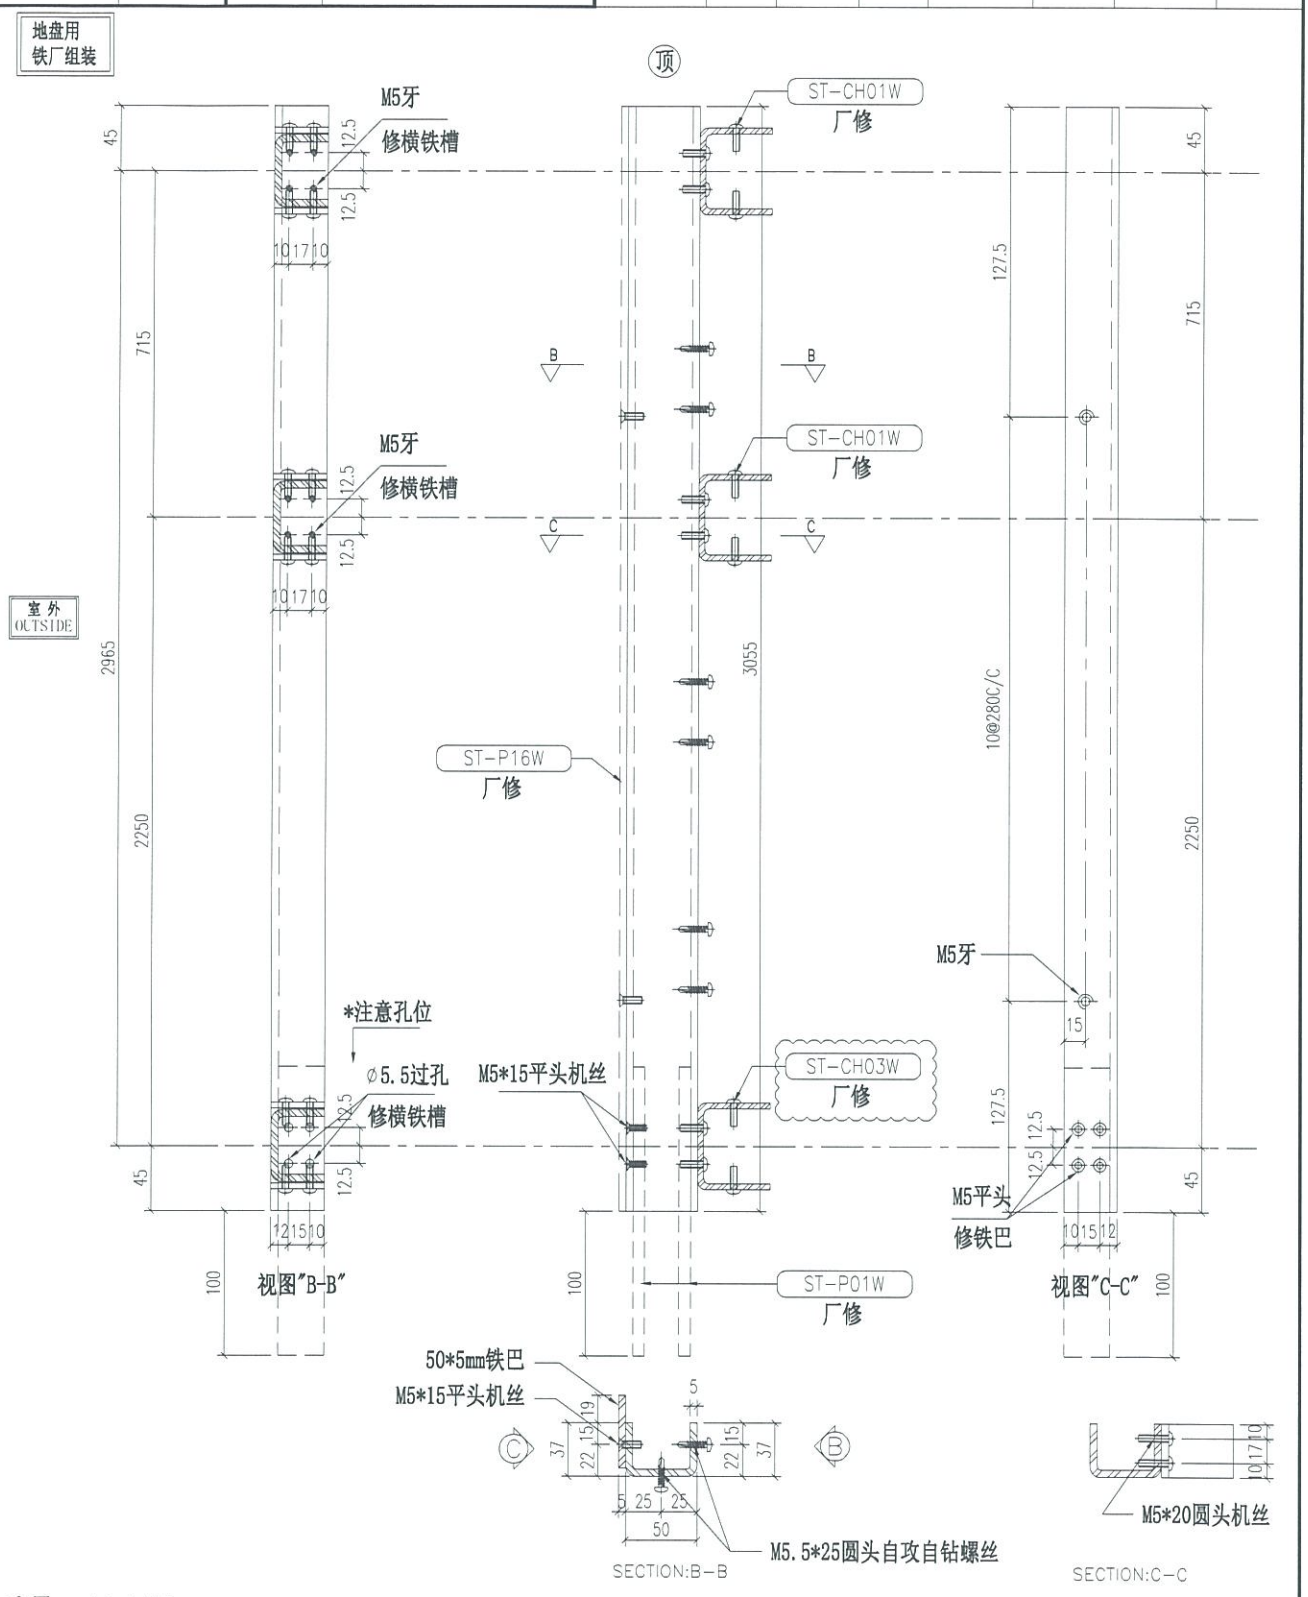

重量：13.15 kg

名称	主企铁槽拆图	制图	JH	2019.3.21	修改	A	
材料	37*50*37*5mm铁槽	复核	DL	2019.3.22	日期	2019.4.10	
颜色	热浸锌				图号	ST-M60S	

Cur from 100*50*5 GMS RHS


EG-DWG3

美特铝质有限公司
MIDI Aluminium Fabricator Ltd.

工程号	J-837	地盘	观塘裕民坊

物料编号	层数	每层数	总数	使用位置	楼层		备注
ST-M61S	1	3	3	T5-Q-3	50F		

地盘用
铁厂组装

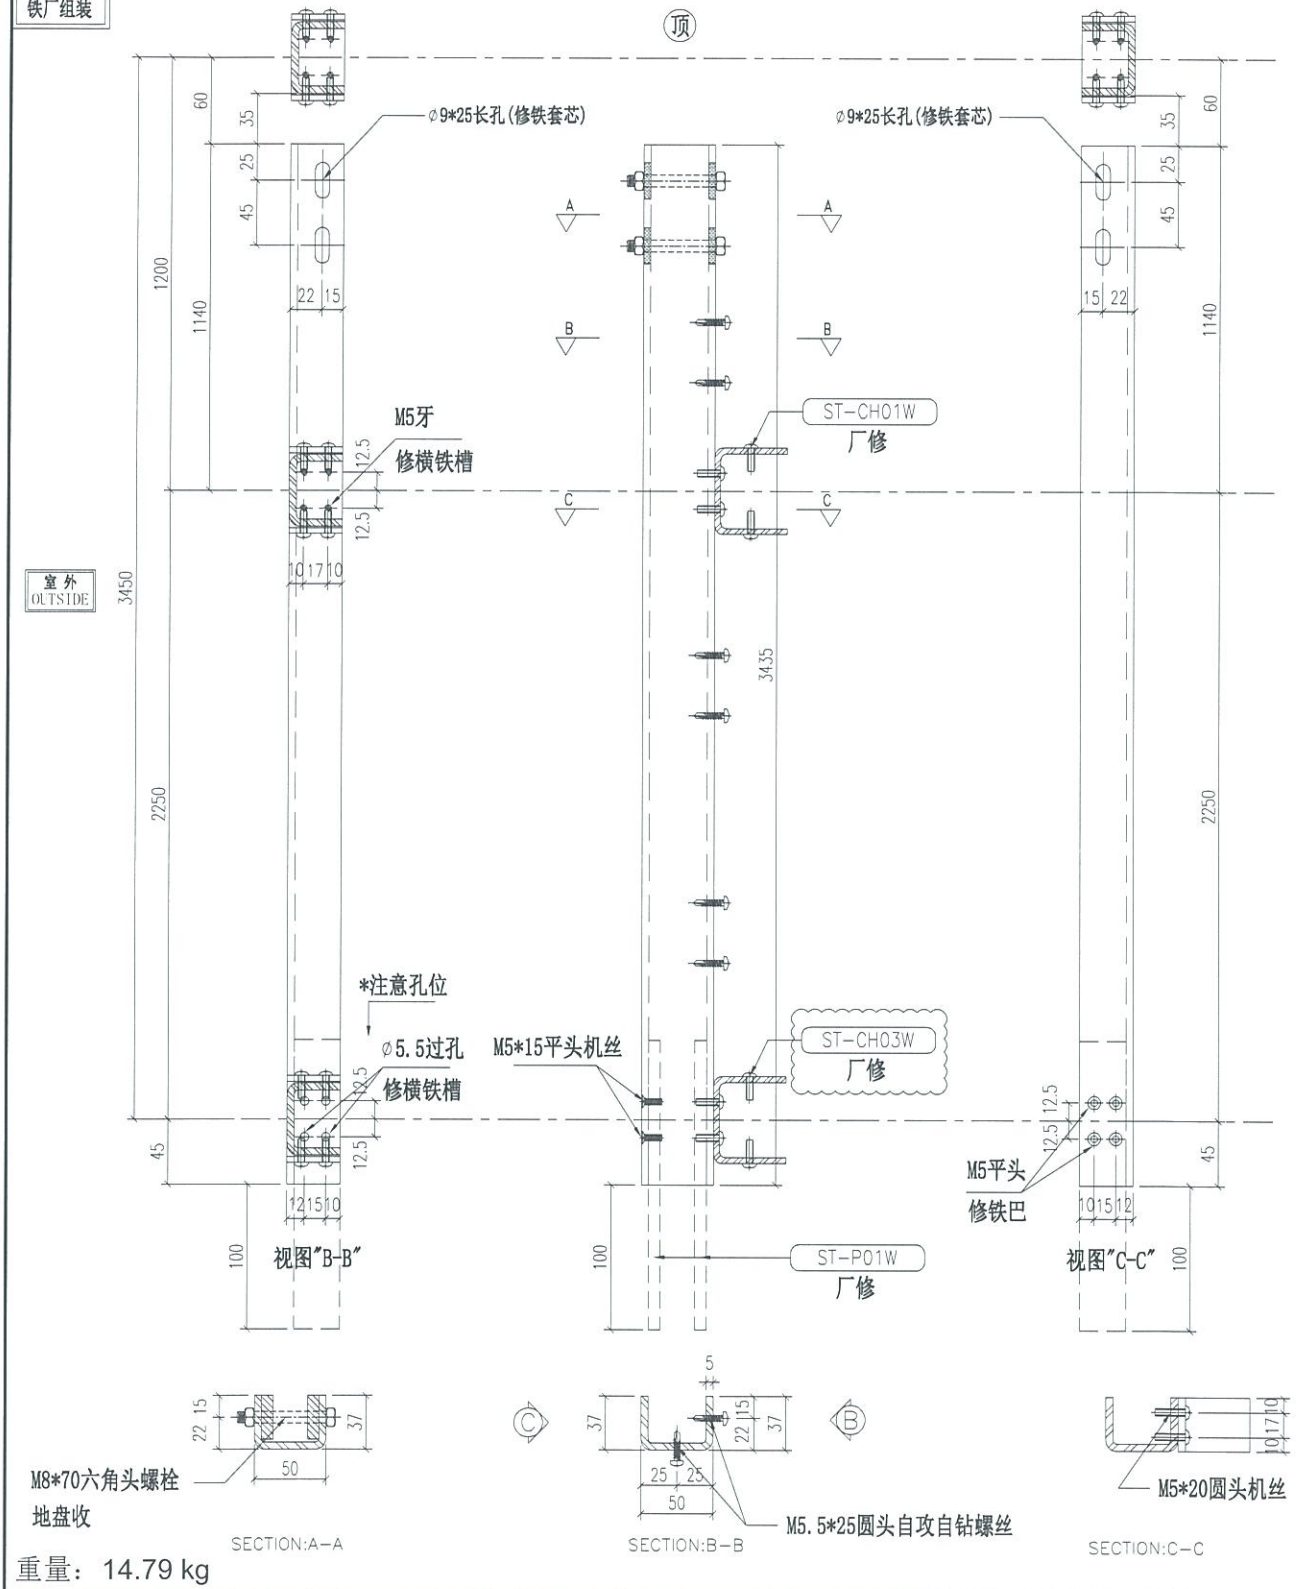

重量：14.79 kg

名称	主企铁槽拆图	制图	JH	2019.3.21	修改	A
材料	37*50*37*5mm铁槽	复核	DL	2019.3.22	日期	2019.4.10
颜色	热浸锌				图号	ST-M61S


Cur from 100*50*5 GMS RHS

EG-DWG3

美特铝质有限公司
MIDI Aluminium Fabricator Ltd.

工程号	J-837	地盘	观塘裕民坊

物料编号	层数	每层数	总数	使用位置	楼层		备注
ST-M62S	1	2	2	T5-Q-3	50F		

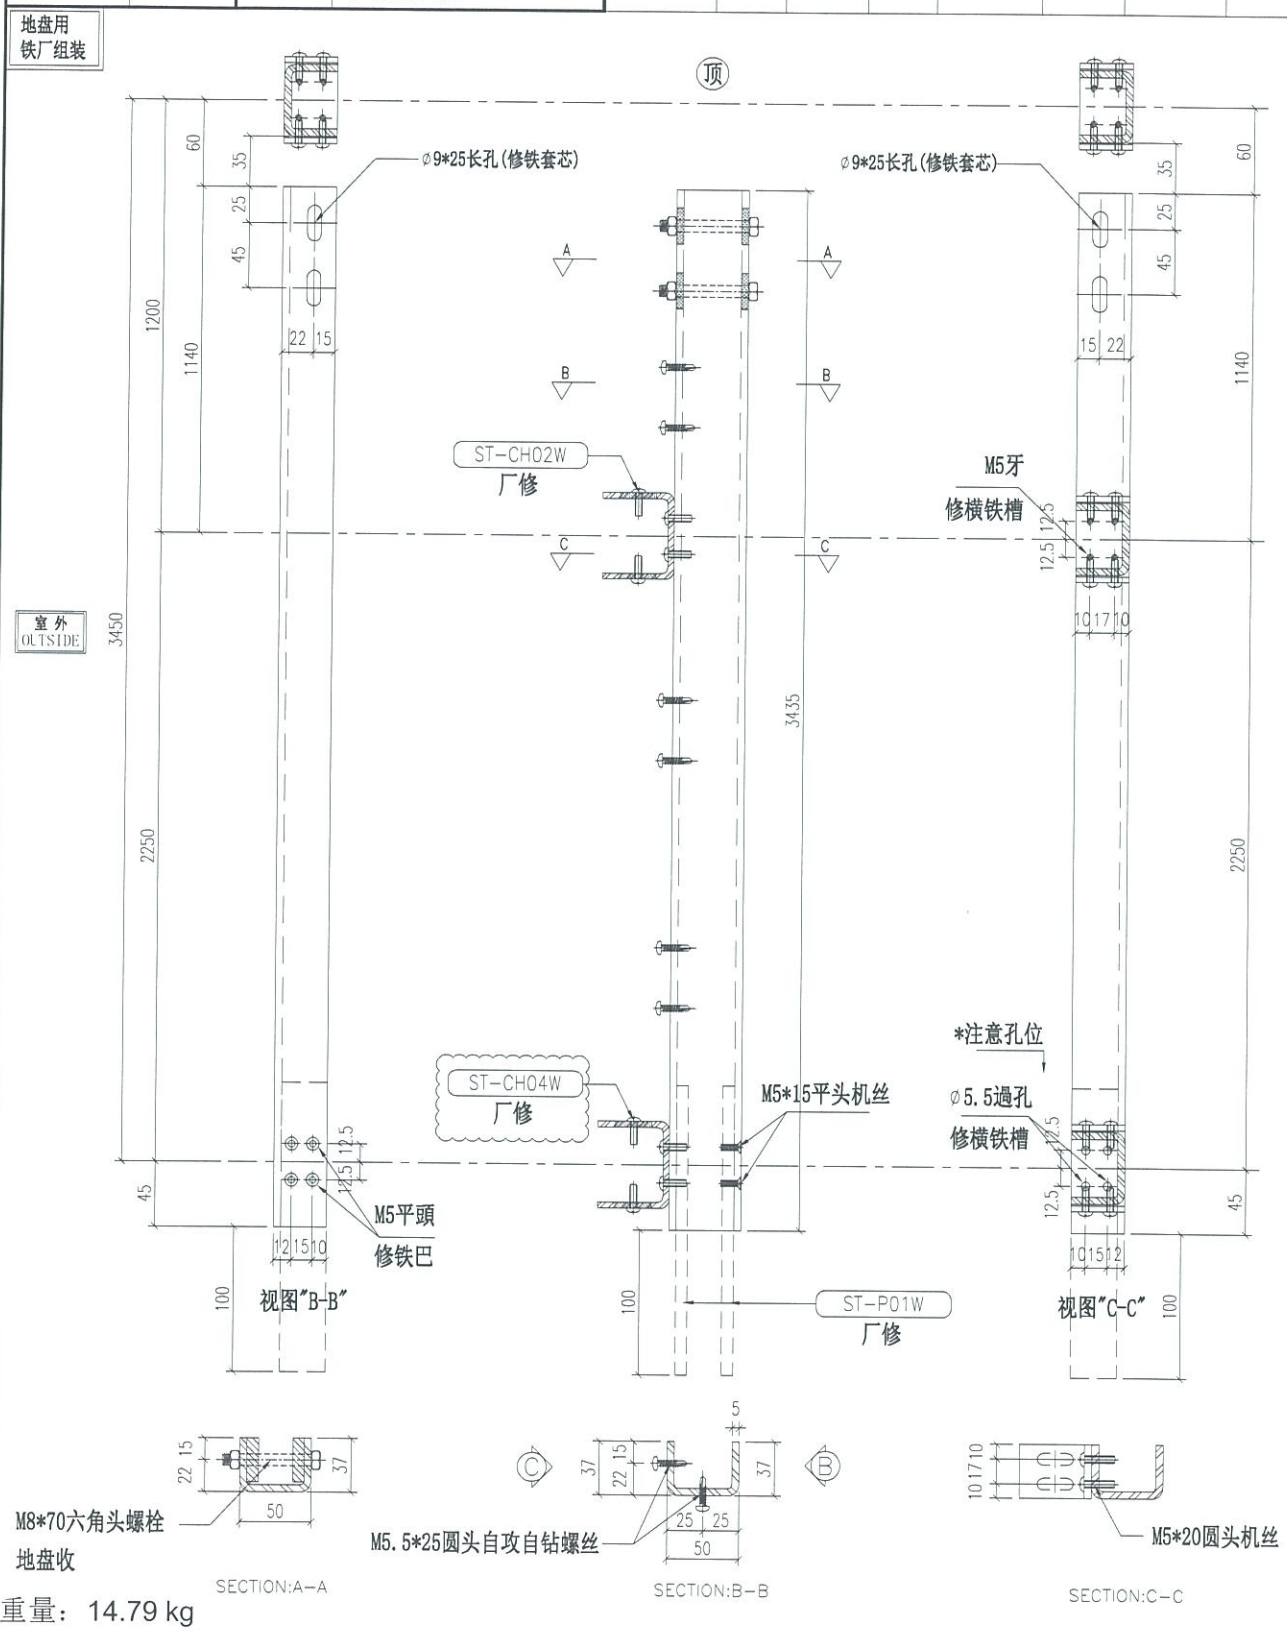

重量：14.79 kg


名称	主企铁槽拆图	制图	JH	2019.3.21	修改	A
材料	37*50*37*5mm铁槽	复核	DL	2019.3.22	日期	2019.4.10
颜色	热浸锌 Cur from 100*50*5 GMS RHS				图号	ST-M62S

EG-DWG3

美特铝质有限公司
MIDI Aluminium Fabricator Ltd.

工程号	J-837	地盘	观塘裕民坊

物料编号	层数	每层数	总数	使用位置	楼层		备注
ST-M63S	1	3	3	T5-Q-3	50F		

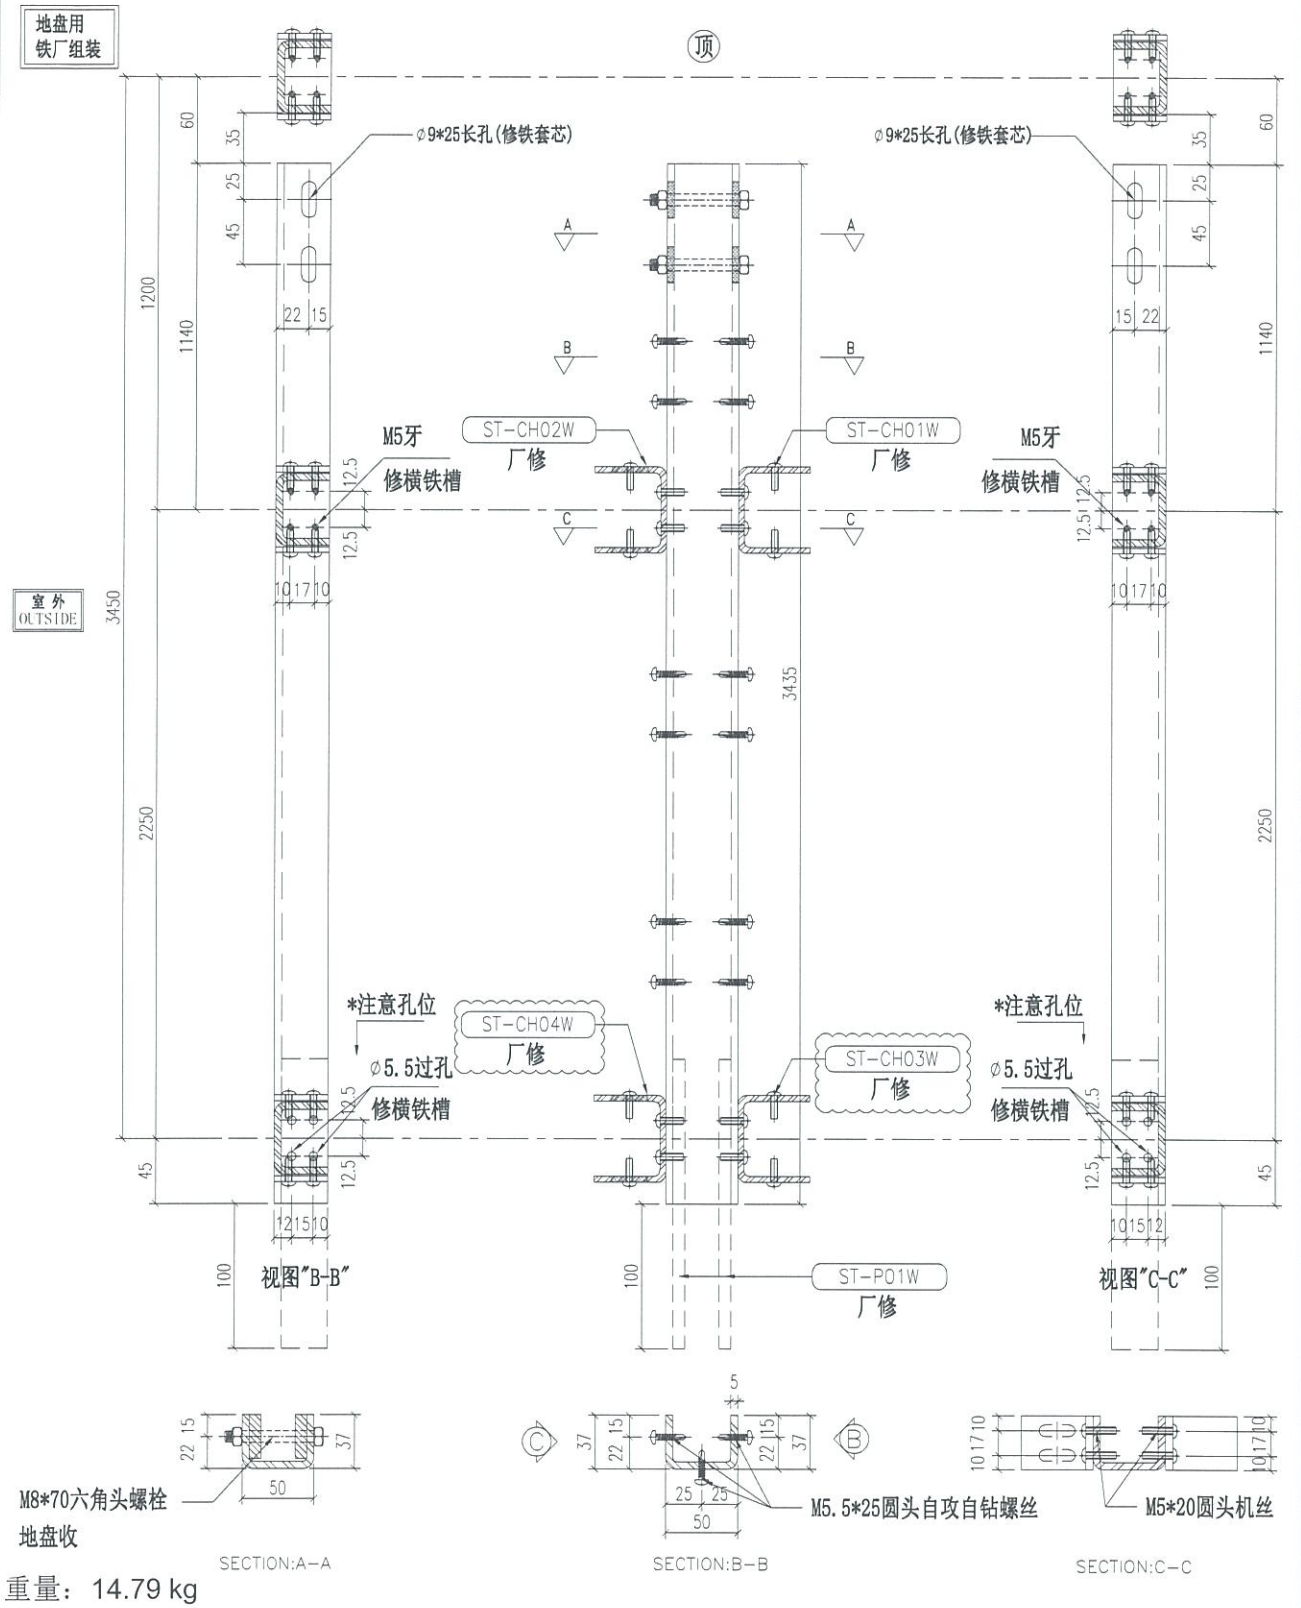

重量：14.79 kg


名称	主企铁槽拆图	制图	JH	2019.3.21	修改	A	
材料	37*50*37*5mm铁槽	复核	DL	2019.3.22	日期	2019.4.10	
颜色	热浸锌 Cur from 100*50*5 GMS RHS				图号	ST-M63S	

EG-DWG3

美特铝质有限公司
MIDI Aluminium Fabricator Ltd.

工程号	J-837	地盘	观塘裕民坊

物料编号	层数	每层数	总数	使用位置	楼层		备注
ST-M64S	1	1	1	T5-Q-3	50F		

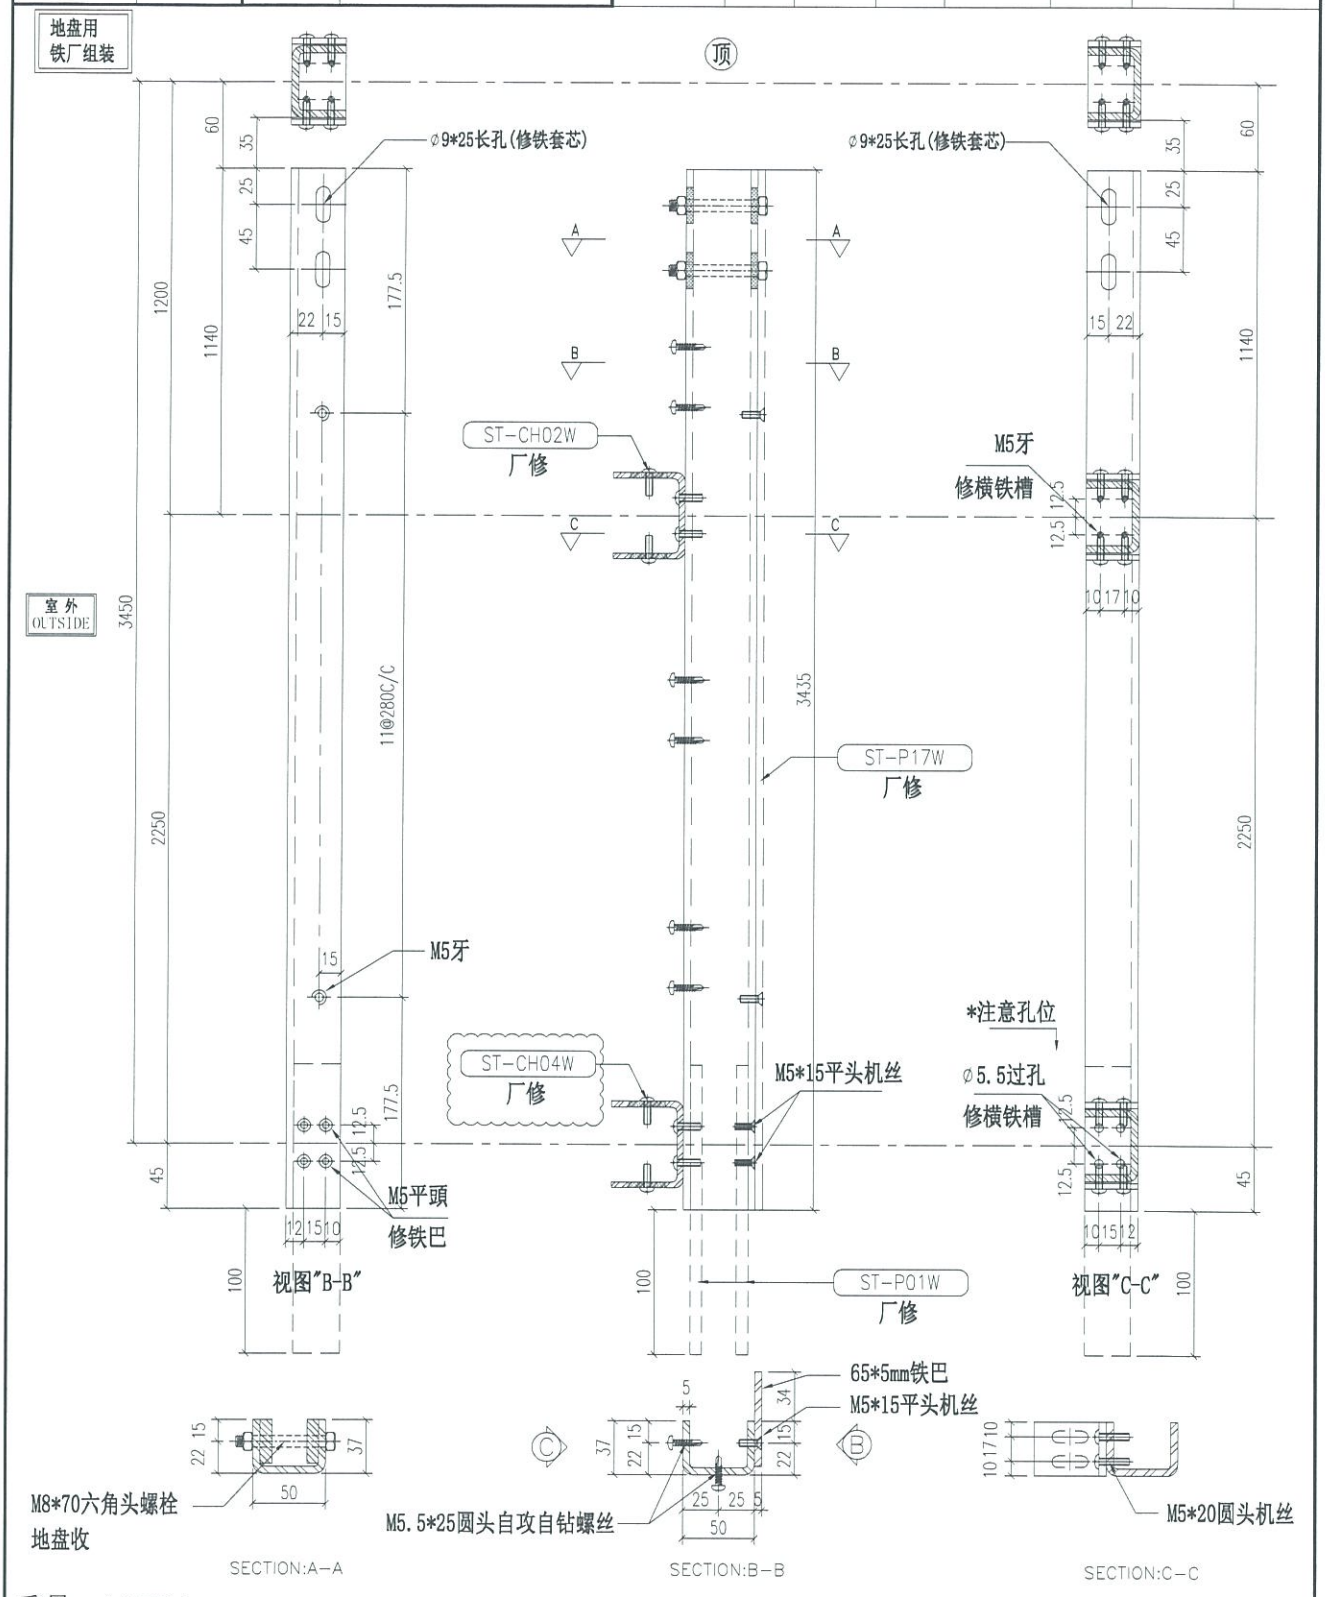

重量：14.79 kg

名称	主企铁槽拆图	制图	JH	2019.3.21	修改	A	
材料	37*50*37*5mm铁槽	复核	DL	2019.3.22	日期	2019.4.10	
颜色	热浸锌 Cur from 100*50*5 GMS RHS				图号	ST-M64S	


EG-DWG3

美特铝质有限公司
MIDI Aluminium Fabricator Ltd.

工程号	J-837	地盘	观塘裕民坊

物料编号	层数	每层数	总数	使用位置	楼层		备注
ST-M65S	1	4	4	T5-110	RF		
ST-M65S	1	2	2	T5-C-15	RF		

地盘用
铁厂组装

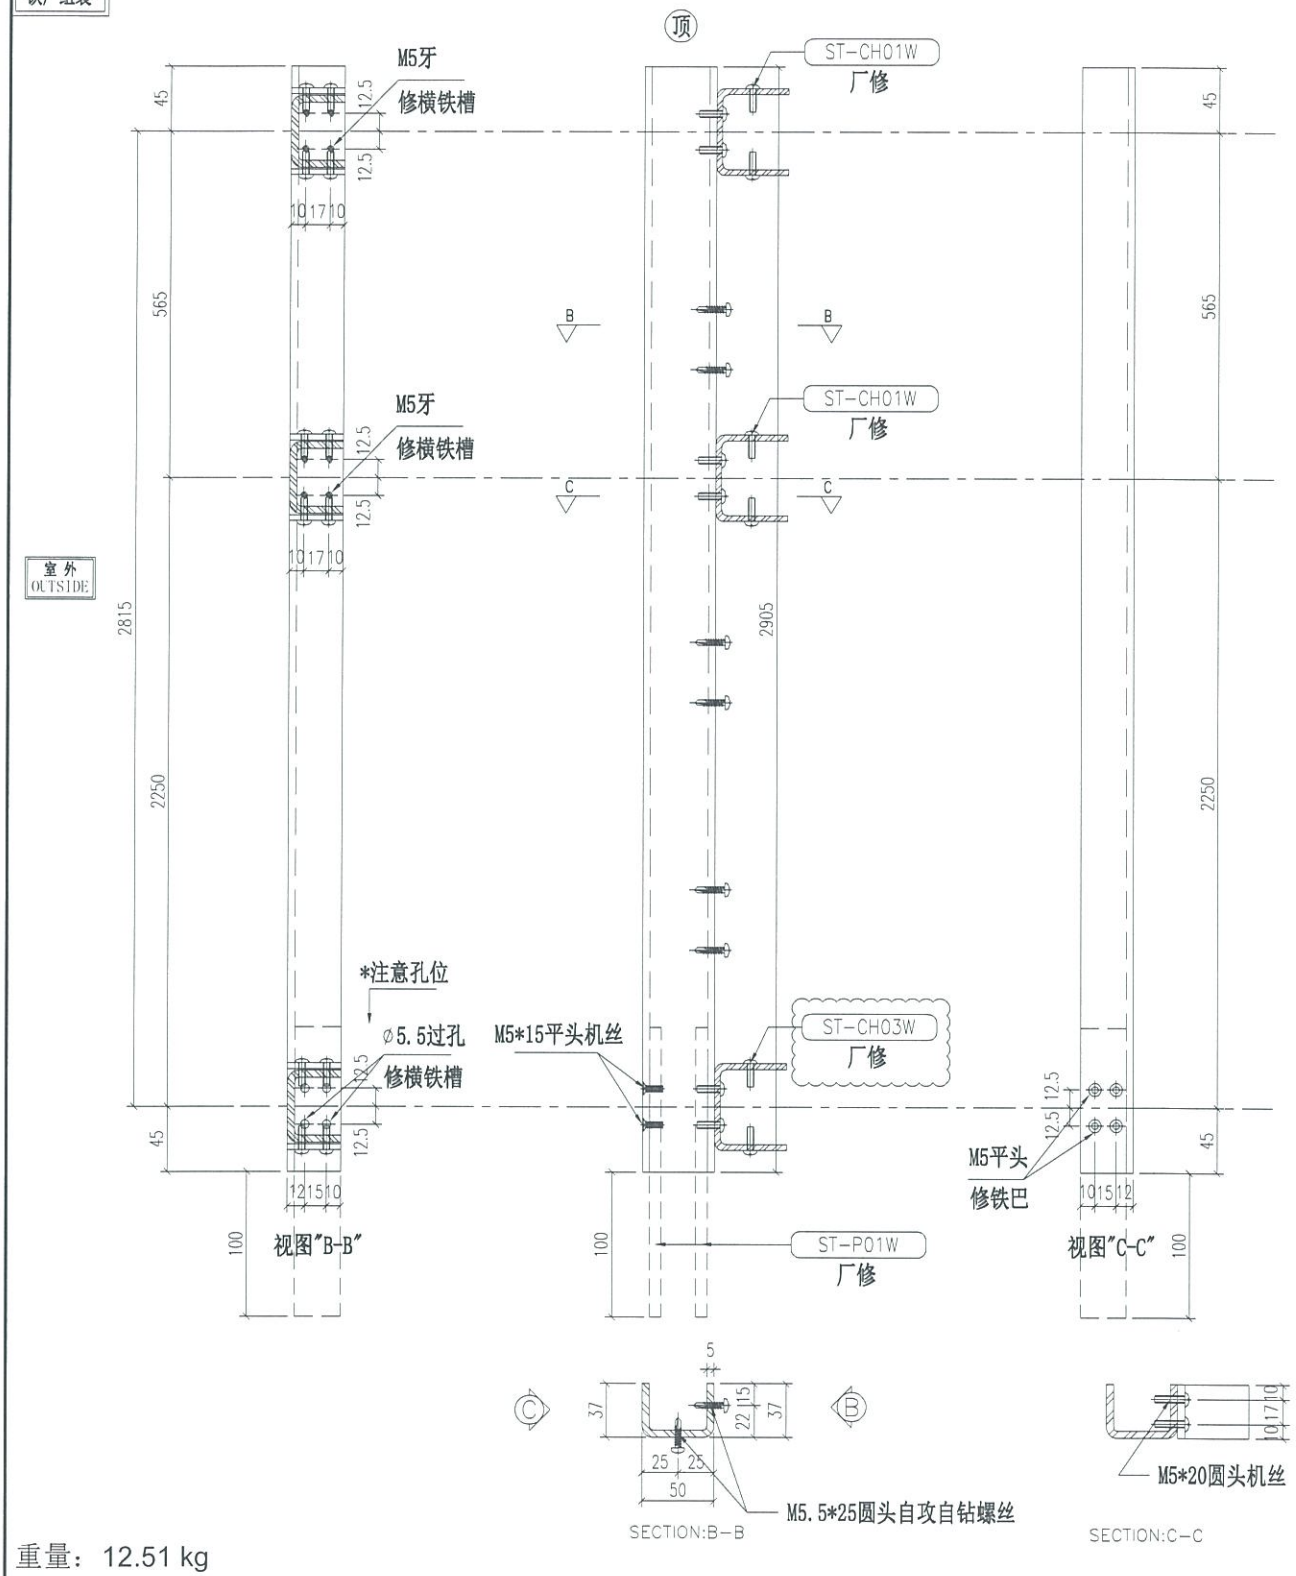

重量：12.51 kg

名称	主企铁槽拆图	制图	JH	2019.3.21	修改	A		
材料	37*50*37*5mm铁槽	复核	DL	2019.3.22	日期	2019.4.10		
颜色	热浸锌 Cur from 100*50*5 GMS RHS				图号	ST-M65S		


EG-DWG3

美特铝质有限公司
MIDI Aluminium Fabricator Ltd.

工程号	J-837	地盘	观塘裕民坊

物料编号	层数	每层数	总数	使用位置	楼层		备注
ST-M66S	1	4	4	T5-110	RF		
ST-M66S	1	3	3	T5-C-15	RF		

地盘用
铁厂组装

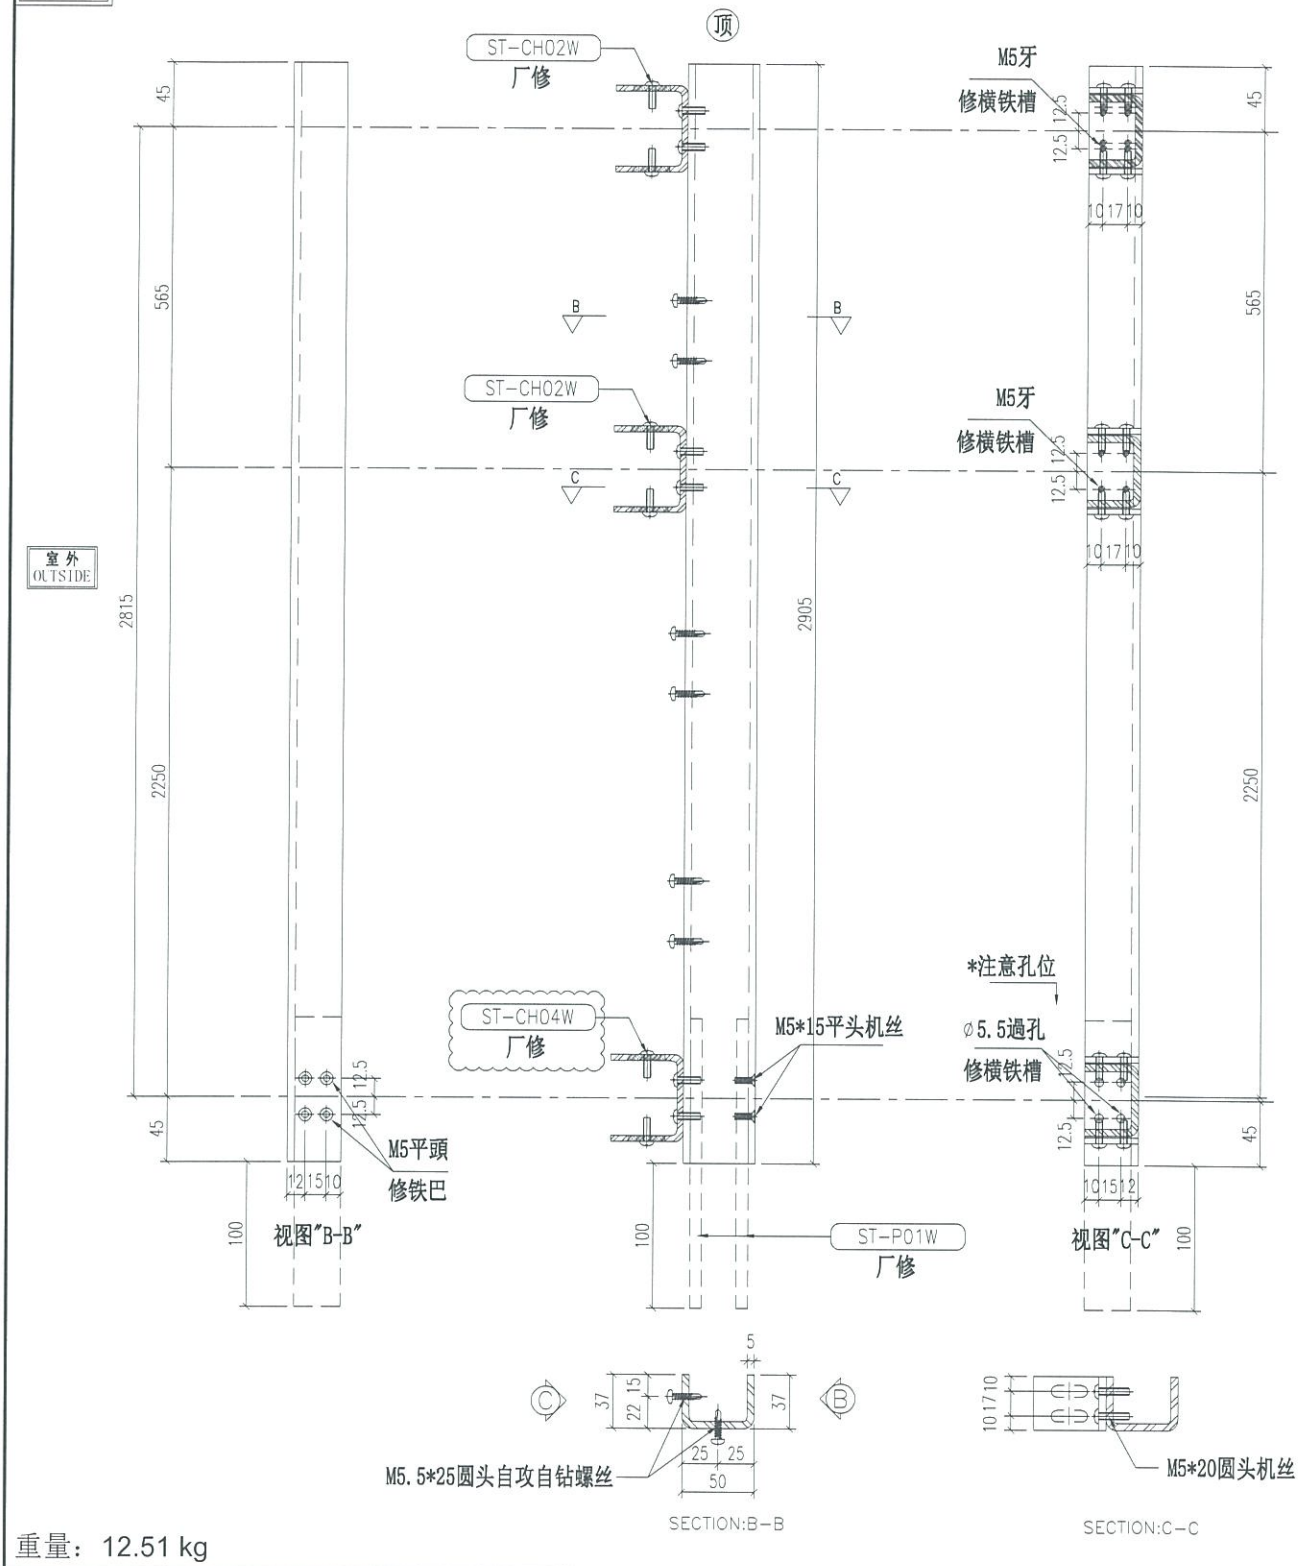

重量：12.51 kg

名称	主企铁槽拆图	制图	JH	2019.3.21	修改	A		
材料	37*50*37*5mm铁槽	复核	DL	2019.3.22	日期	2019.4.10		
颜色	热浸锌				图号	ST-M66S		


Cur from 100*50*5 GMS RHS

EG-DWG3

美特铝质有限公司
MIDI Aluminium Fabricator Ltd.

工程号	J-837	地盘	观塘裕民坊

物料编号	层数	每层数	总数	使用位置	楼层		备注
ST-M67S	1	1	1	T5-C-15	RF		

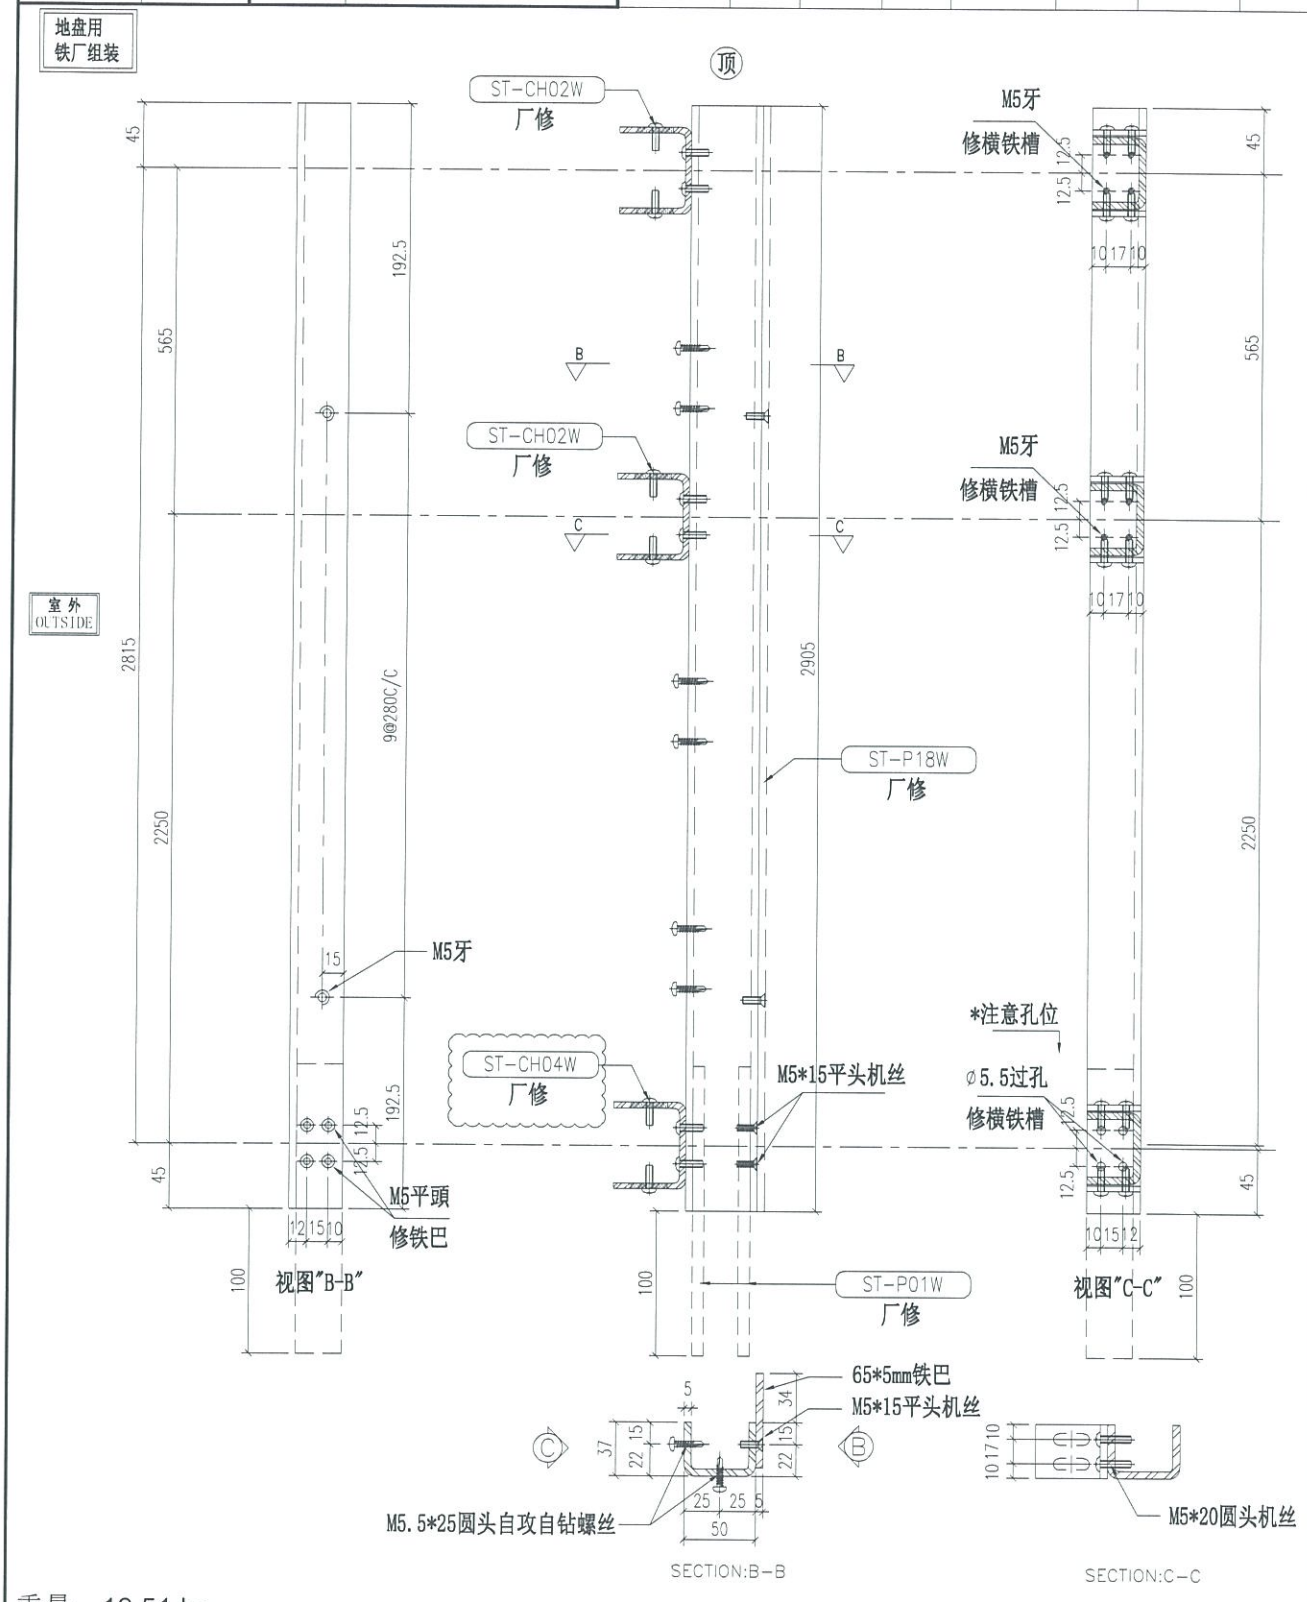

重量：12.51 kg


名称	主企铁槽拆图	制图	JH	2019.3.21	修改	A
材料	37*50*37*5mm铁槽	复核	DL	2019.3.22	日期	2019.4.10
颜色	热浸锌	Cur from 100*50*5 GMS RHS			图号	ST-M67S

EG-DWG3

美特铝质有限公司
MIDI Aluminium Fabricator Ltd.

工程号	J-837	地盘	观塘裕民坊

物料编号	层数	每层数	总数	使用位置	楼层		备注
ST-M68S	1	2	2	T5-C-15	RF		

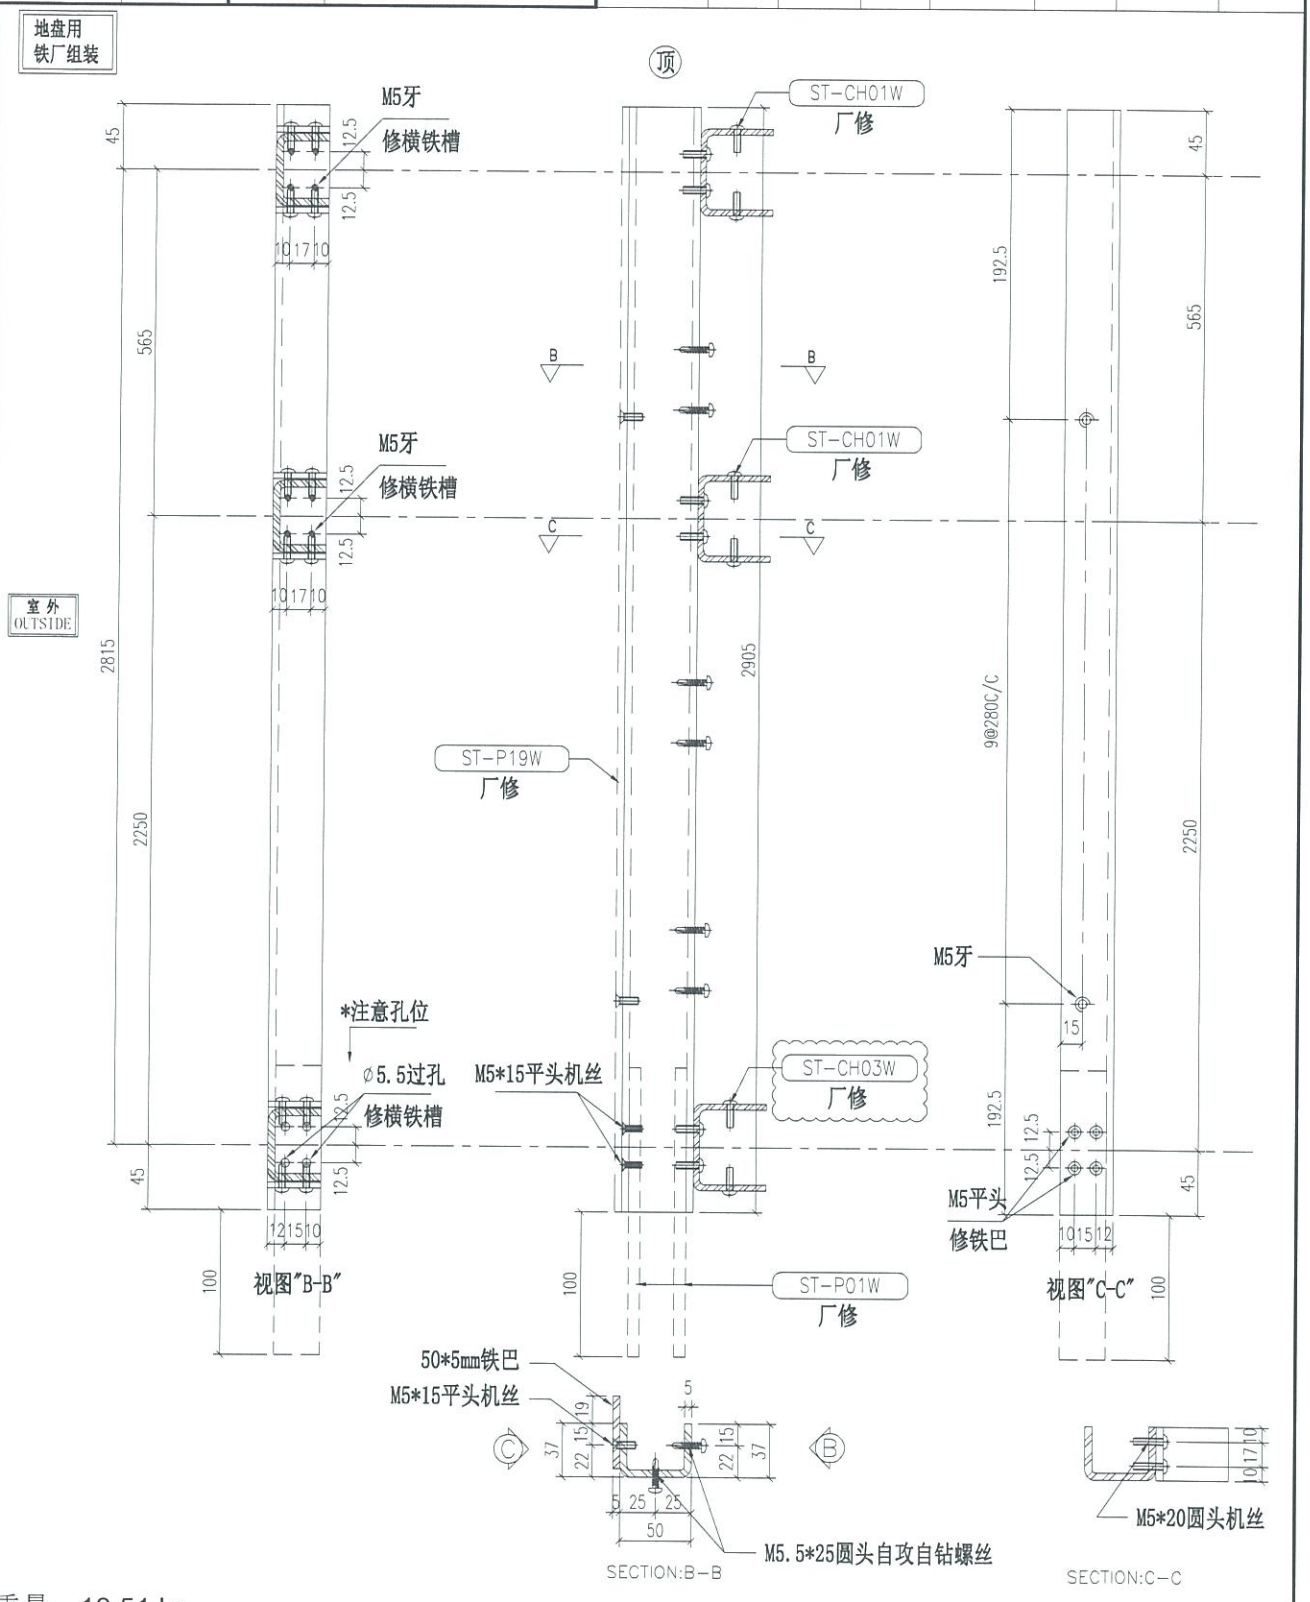

重量：12.51 kg


名称	主企铁槽拆图	制图	JH	2019.3.21	修改	A
材料	37*50*37*5mm铁槽	复核	DL	2019.3.22	日期	2019.4.10
颜色	热浸锌 Cur from 100*50*5 GMS RHS				图号	ST-M68S

EG-DWG3

美特铝质有限公司
MIDI Aluminium Fabricator Ltd.

工程号	J-837	地盘	观塘裕民坊

物料编号	层数	每层数	总数	使用位置	楼层		备注
ST-M69S	1	4	4	T5-C-15	RF		

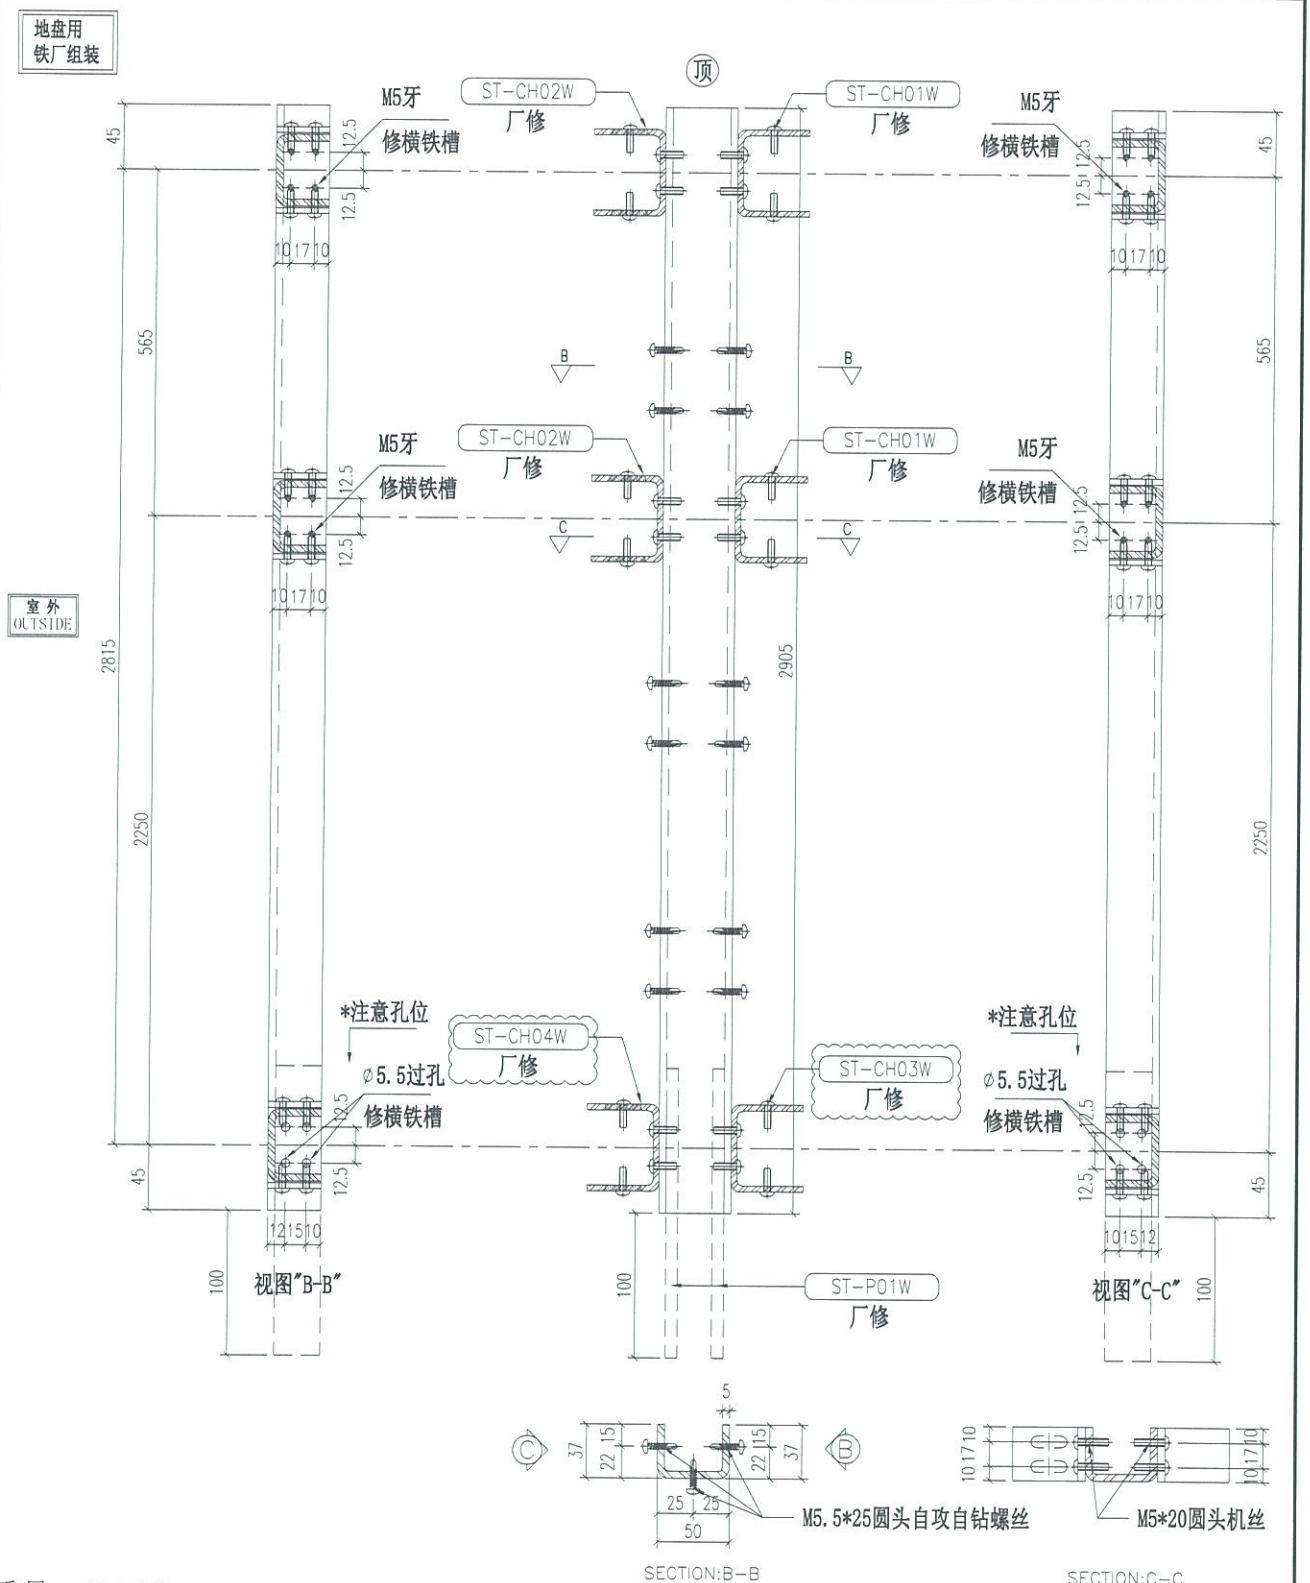

重量：12.51 kg

名称	主企铁槽拆图	制图	JH	2019.3.21	修改	A	
材料	37*50*37*5mm铁槽	复核	DL	2019.3.22	日期	2019.4.10	
颜色	热浸锌 Cur from 100*50*5 GMS RHS				图号	ST-M69S	


EG-DWG3


美特铝质有限公司
MIDI Aluminium Fabricator Ltd.

工程号	J-837	地盘	观塘裕民坊


物料编号	层数	每层数	总数	使用位置	楼层		备注

铁厂组装用

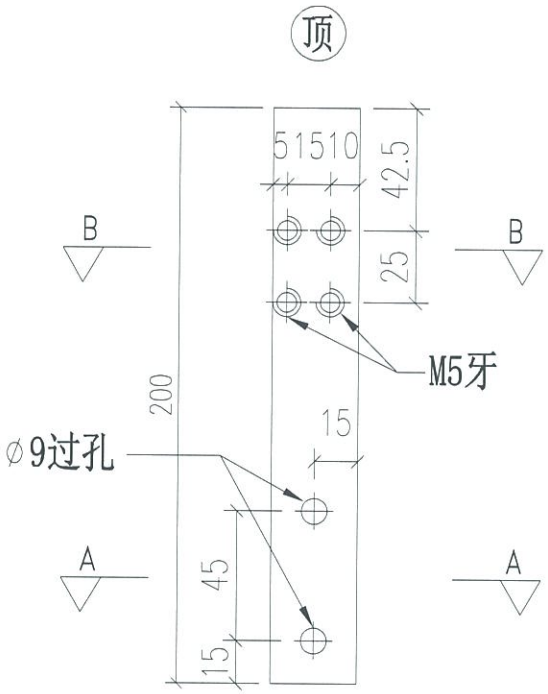

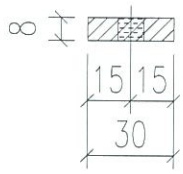

SECTION:A-A

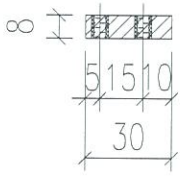

SECTION:B-B

重量：0.38 kg

名称	铁巴拆图	制图	JH	2019.3.21	修改			
材料	30*8mm铁巴	复核	DL	2019.3.22	日期			
颜色	热浸锌	批准			图号	ST-P01W (1 of 2)		

EG-DWG3

美特铝质有限公司
MIDI Aluminium Fabricator Ltd.

工程号	J-837	地盘	观塘裕民坊

物料编号	层数	每层数	总数	使用位置	楼层
ST-P01W			(2610)	ST-M01S	
ST-P01W			2758	ST-M02S	
ST-P01W			68	ST-M03S	
ST-P01W			68	ST-M05S	
ST-P01W			68	ST-M07S	
ST-P01W			76	ST-M09S	
ST-P01W			212	ST-M10S	
ST-P01W			76	ST-M11S	
ST-P01W			76	ST-M12S	
ST-P01W			76	ST-M13S	
ST-P01W			76	ST-M14S	
ST-P01W			76	ST-M15S	
ST-P01W			772	ST-M17S	
ST-P01W			208	ST-M18S	
ST-P01W			(74)	ST-M39S	
ST-P01W			76	ST-M40S	
ST-P01W			34	ST-M41S	
ST-P01W			2	ST-M43S	
ST-P01W			6	ST-M44S	
ST-P01W			8	ST-M45S	
ST-P01W			(62)	ST-M46S	
ST-P01W			64	ST-M47S	
ST-P01W			2	ST-M48S	
ST-P01W			2	ST-M49S	
ST-P01W			2	ST-M50S	
ST-P01W			2	ST-M52S	
ST-P01W			4	ST-M53S	
ST-P01W			2	ST-M54S	
ST-P01W			2	ST-M55S	
ST-P01W			2	ST-M56S	
ST-P01W			2	ST-M57S	
ST-P01W			2	ST-M58S	
ST-P01W			10	ST-M59S	
ST-P01W			6	ST-M60S	
ST-P01W			6	ST-M61S	
ST-P01W			4	ST-M62S	
ST-P01W			6	ST-M63S	
ST-P01W			2	ST-M64S	
ST-P01W			12	ST-M65S	
ST-P01W			14	ST-M66S	
ST-P01W			2	ST-M67S	
ST-P01W			4	ST-M68S	
ST-P01W			8	ST-M69S	

物料编号	层数	每层数	总数	使用位置	楼层

名称	铁巴拆图	制图	JH	2019.3.21	修改	A		
材料	30*8mm铁巴	复核	DL	2019.3.22	日期	2019.4.10		
颜色	热浸锌	批准			图号	ST-P01W (2 of 2)		


EG-DWG3


美特铝质有限公司
MIDI Aluminium Fabricator Ltd.

工程号	J-837	地盘	观塘裕民坊


物料编号	层数	每层数	总数	使用位置	楼层		备注
ST-P09W			2	ST-M28S			

铁厂组装用

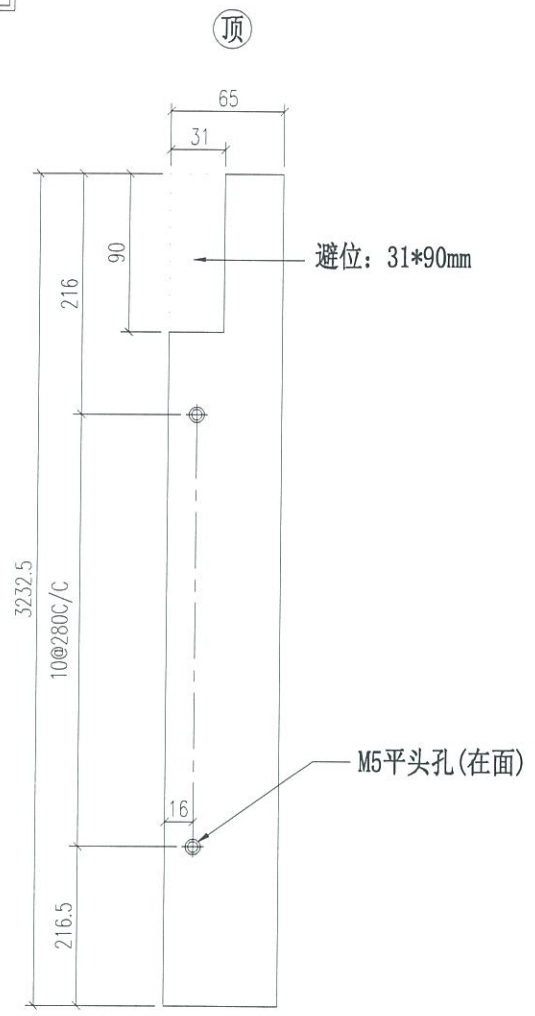

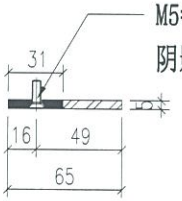

安装示意图

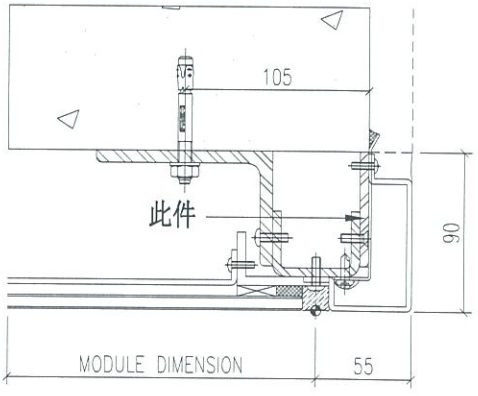

重量：8.25 kg

名称	铁巴拆图	制图	JH	2019.3.21	修改	A		
材料	65*5mm铁巴	复核	DL	2019.3.22	日期	2019.4.10		
颜色	热浸锌	批准			图号	ST-P09W		


EG-DWG3


美特铝质有限公司
MIDI Aluminium Fabricator Ltd.

工程号	J-837	地盘	观塘裕民坊


物料编号	层数	每层数	总数	使用位置	楼层		备注
ST-P12W			1	ST-M36S			

铁厂组装用

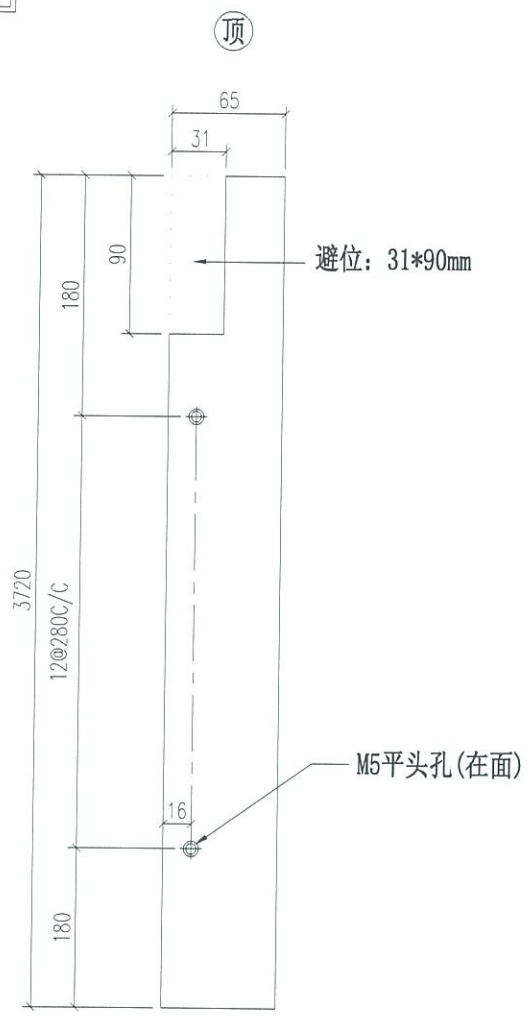

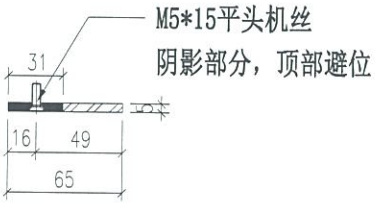

安装示意图

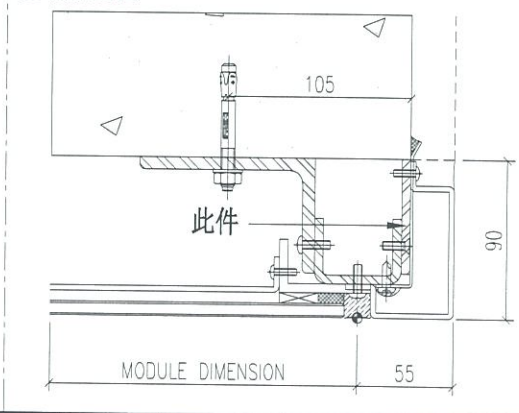

重量：9.49 kg

名称	铁巴拆图	制图	JH	2019.3.21	修改	A		
材料	65*5mm铁巴	复核	DL	2019.3.22	日期	2019.4.10		
颜色	热浸锌	批准			图号	ST-P12W		


EG-DWG3

美特铝质有限公司
MIDI Aluminium Fabricator Ltd.

工程号	J-837	地盘	观塘裕民坊

地盘用

物料编号	层数	每层数	总数	使用位置	楼层		备注
ST-T02	1	4	4	T1-N	6F		
ST-T02	1	2	2	T2-3	6F		
ST-T02	1	4	4	T2-AA	6F		
ST-T02	1	2	2	T3-1-J	6F		
ST-T02	1	4	4	T5-110	6F		
ST-T02	14	4	56	T1-N-10	10~26F		
ST-T02	14	1	14	T2-3	10~26F		
ST-T02	14	4	56	T2-AA	10~26F		
ST-T02	14	2	28	T3-1-J	10~26F		
ST-T02	14	4	56	T5-110	10~26F		
ST-T02	1	8	8	T1-N	27F		
ST-T02	1	4	4	T2-3	27F		
ST-T02	1	8	8	T2-AA	27F		
ST-T02	1	4	4	T3-1-J	27F		
ST-T02	1	8	8	T5-110	27F		
ST-T02	1	4	4	T1-N	28F		
ST-T02	1	1	1	T2-3	28F		
ST-T02	1	4	4	T2-AA	28F		
ST-T02	1	2	2	T3-1-J	28F		
ST-T02	1	4	4	T5-110	28F		
ST-T02	19	4	76	T1-N	29~49F		
ST-T02	19	4	76	T5-110	29~49F		
ST-T02	21	2	42	T3-1-J	29~51F		
ST-T02	23	1	23	T2-3	29~53F		
ST-T02	23	4	92	T2-AA	29~53F		
ST-T02	1	6	6	T1-N	RF		
ST-T02	1	2	2	T2-3	RF		
ST-T02	1	6	6	T2-AA	RF		
ST-T02	1	3	3	T3-1-J	RF		
ST-T02	1	6	6	T5-110	RF		

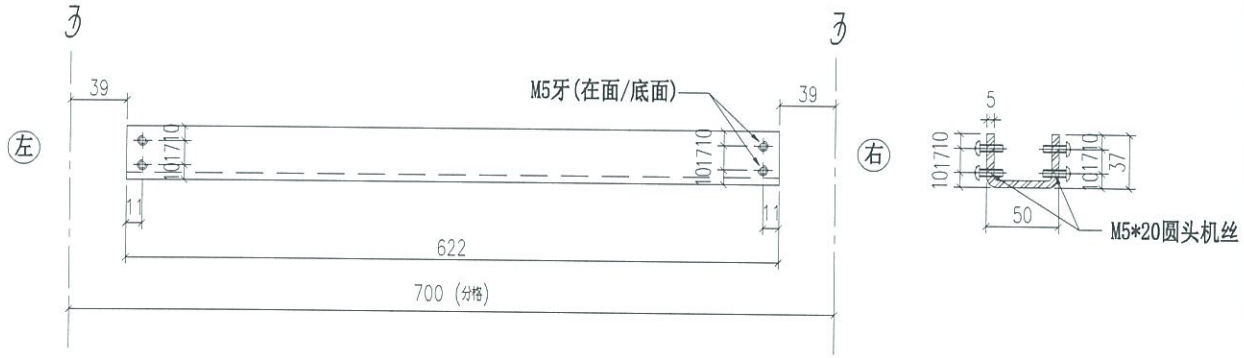

重量：2.68 kg

名称	主横铁槽拆图	制图	JH	2019.3.21	修改	A		
材料	37*50*37*5mm铁槽	复核	DL	2019.3.22	日期	2019.4.10		
颜色	热浸锌				图号	ST-T02		

Cur from 100*50*5 GMS RHS


EG-DWG3

美特铝质有限公司
MIDI Aluminium Fabricator Ltd.

工程号	J-837	地盘	观塘裕民坊


地盘用

物料编号	层数	每层数	总数	使用位置	楼层		备注
ST-T02	1	2	2	T5-C-15	6F		
ST-T02	14	2	28	T5-C-15	10~26F		
ST-T02	1	4	4	T5-C-15	27F		
ST-T02	1	2	2	T5-C-15	28F		
ST-T02	19	2	38	T5-C-15	29~49F		
ST-T02	1	3	3	T5-C-15	RF		

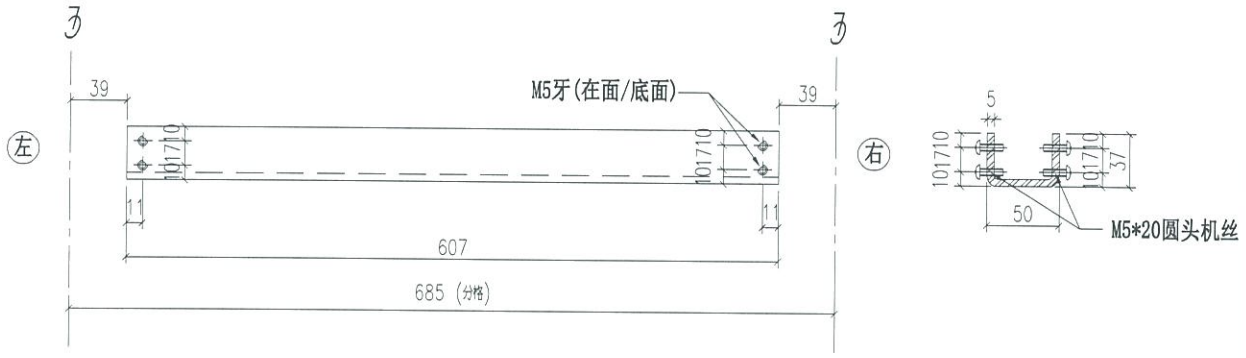



重量：2.68 kg

名称	主横铁槽拆图	制图	JH	2019.3.21	修改	新增		
材料	37*50*37*5mm铁槽	复核	DL	2019.3.22	日期	2019.4.10		
颜色	热浸锌 Cur from 100*50*5 GMS RHS				图号	ST-T41		

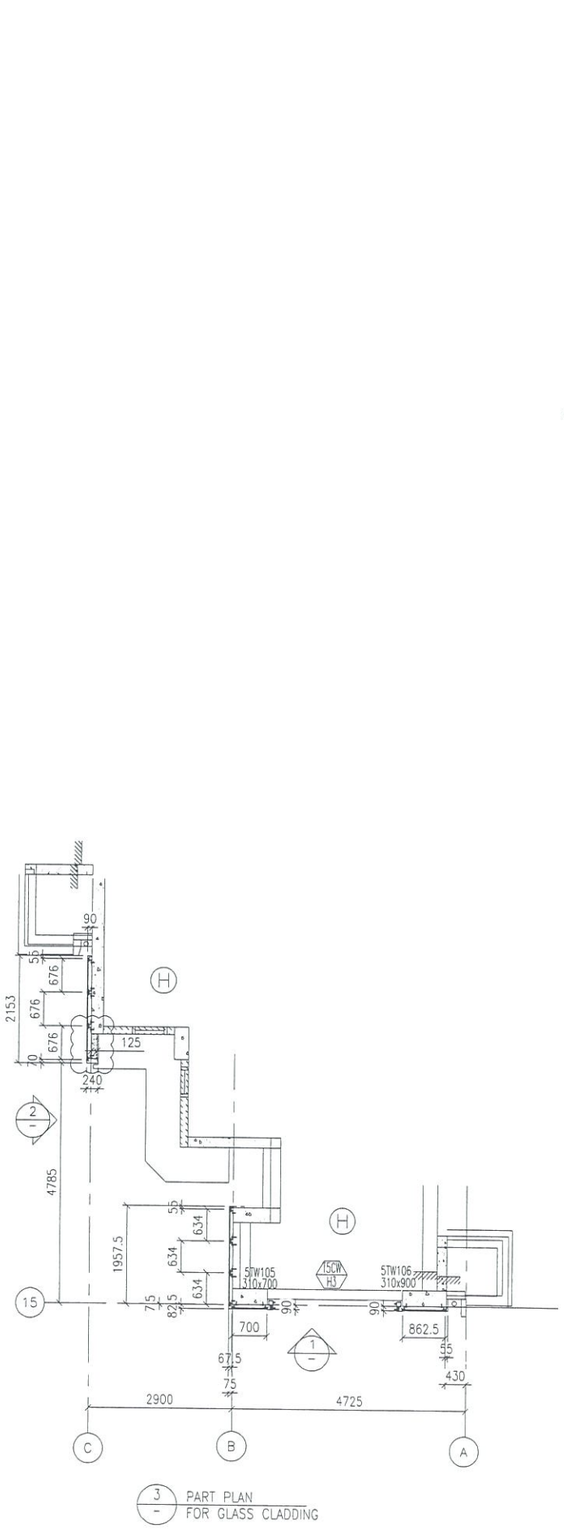

3 / - PART PLAN FOR GLASS CLADDING

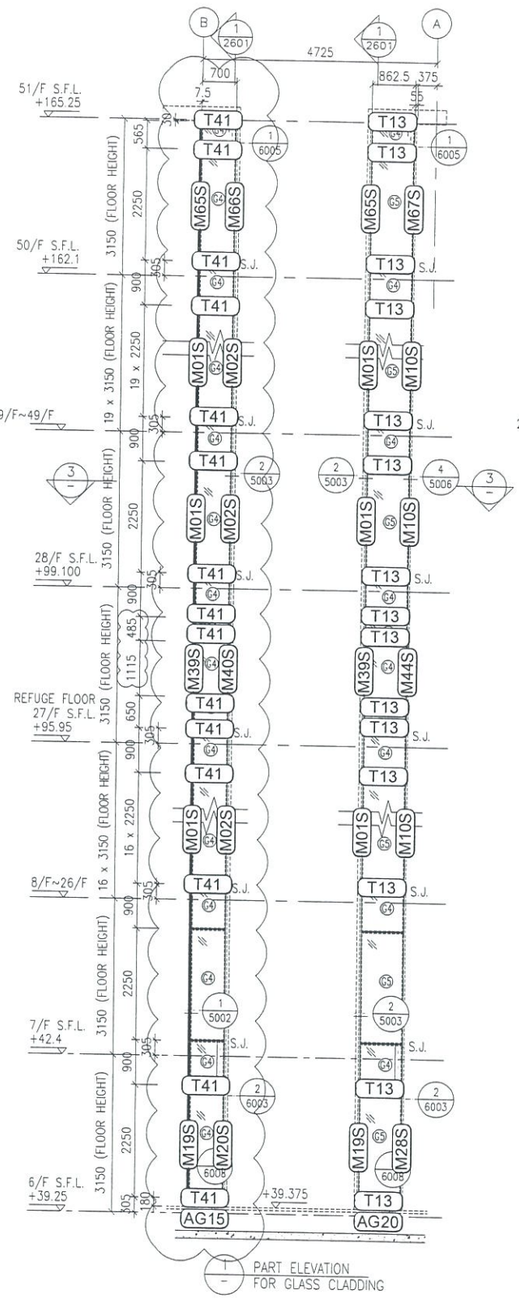

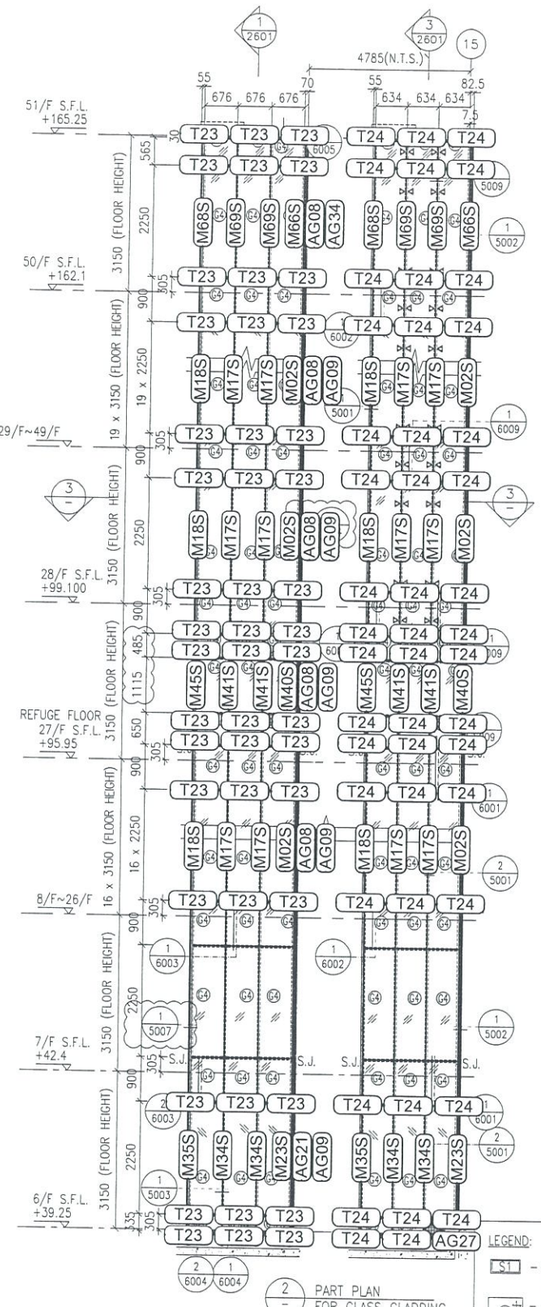

2 / - PART PLAN FOR GLASS CLADDING

PART ELEVATION FOR GLASS CLADDING

LEGEND:

- S1 – 50x37x5mm THK. G.M.S. CHANNEL (CUT FROM 100x50x5mm THK. G.M.S. R.H.S.)
- G4+ – 8 mm THK. HEAT STRENGTHENED BLUE TINTED GLASS (SPANDREL GLASS)
- G5+ – 8 mm THK. TEMPERED BLUE TINTED GLASS
- ▲ –100x65x8mm THK. G.M.S. ANGLE BRACKET (L=250mm) W/ 2NOS-HILTI HST3-R M8 ANCHOR BOLT (MAX. @900c/c)
- –100x65x8mm THK. G.M.S. ANGLE BRACKET (L=200mm) W/ 1NO-HILTI HST3-R M8 ANCHOR BOLT (MAX. @900c/c)
- –100x50x6mm THK. G.M.S ANGLE BRACKET (L=250mm) W/ 2NOS-HILTI HST3-R M8 ANCHOR BOLT (@900c/c)
- △ –100x50x6mm THK. G.M.S ANGLE BRACKET (L=200mm) W/ 1NO-HILTI HST3-R M8 ANCHOR BOLT (@900c/c)
- ◬ –100x50x6mm THK. G.M.S ANGLE BRACKET (L=200mm) W/ CAST IN EMBED(300x250x12mm THK. G.M.S. PLATE & ø12 G.M.S. ROD (GR. 500B)
- S.J. – STACK JOINT
- – 3 mm THK. ALUM. CLADDING

B.D. REF :

CLIENT :
信和置業有限公司
Sino Land Company Limited

ARCHITECT :
WONG TUNG & PARTNERS LIMITED
ARCHITECTS & PLANNERS

MAIN CONTRACTOR :
CR Construction Company Limited

STRUCTURAL ENGINEER :
AECOM

FACADE CONSULTANT:
AECOM

NOTE :
1. ALL DIMENSIONS ARE IN mm.
2. ALL ELEVATIONS ARE VIEWED FROM OUTSIDE.
3. ALL DIMENSIONS TO BE VERIFIED ON SITE BEFORE FABRICATION.

LEGEND :
- X1 / X001 — DETAIL MARK NO. / REFER SHEET NO.
1. F.F.L. --FINISHED FLOOR LEVEL
2. S.F.L. --STRUCTURAL FLOOR LEVEL
3. (/R) --REVERSED DETAIL

NO.	DATE	REVISED	BY
C	30/1/2019	GENERAL REVISED	
B	17/11/2018	GENERAL REVISED	
A	15/10/2018	GENERAL REVISED	

JOB NO. : J-837

PROJECT :
URA KWUN TONG TOWN CENTRE REDEVELOPMENT (AREA 2 & 3) AT NKIL 6514, KWUN TONG, KWLOON

TITLE :
PART ELEVATION OF GLASS CLADDING AT TOWER 5

DATE : 04-JUL-18 | SCALE : 1:60 (A1)

DRAWN BY : ASING | CHECKED BY : -

美特鋁質有限公司
MIDI ALUMINIUM FABRICATOR LTD.
Units 6-8, Sunray Industrial Centre, 1/F
610 Cha Kwo Ling Road, Kowloon
Tel:23489211-4 Fax:(852)27727666

DWG NO. : J837-GC-2502 | REV. : C