美 特 鋁 質 有 限 公 司
MIDI ALUMINIUM FABRICATOR LTD.

工程指示 / 要求簡箋(E.I.)

工程指示編號：**EI / 0365 / 19** 修改版次：**E**

工程編號 ：**J - 837** 工程名稱 ：觀塘裕民坊

工程項目 ：**Glass Cladding 鐵件(大貨)(T1-T5)**

收件人 ：生統/ 永林/Maggie 發件人 ： **Eric Liu** 日 期 ：**23/05/2019**

☐要求提供 / ☐確認 事項 ：

( ) 初步鋁料 B.M. ( ) 加工拆圖，然後生產 ( ) 尺寸表

( ) 正式鋁料 B.M. ( ) 技術上資料 / 指示 ( ) 報價

( ) 配件 B.M. ( ) 樣辦或貨品說明書 ( ) 分判合約

( ) 其他 ：_____

內容 ：

請按加工圖訂購鐵件送地盤安裝用

E 版: 1) 因分倉大過 1131，橫鐵要 8mm 厚 (CTE, TZM 佐宝)

舊版加工圖孔距開孔會撞厚度，不能鑽孔，此版修改橫鐵孔距

2) 因應橫鐵孔距修改，新增配套鐵件

按 EI9720D 第 4 份大圖

永特：請核對圖紙及數量，謝謝

分批生產，每 5 層一批，第一批 4 月中到地盤

請在 **2019/ 06 / 01** 前完成上列要求。

附： 62~~59~~ 頁加工圖，2 頁位置圖

以上項目為:

☐ 原合約工程包 ☐ 原合約工程加 / 減賬 ☐ 新工程報價

原因 :-_____

分發東莞各部門 ：

( )生產技術總監☐連附件 ( )技術部 ☐連附件 永林 ( )生產部 ☐連附件 ( )機械設計部☐連附件

( )採購部 ☐連附件 ( )生產統籌部☐連附件 梅

( )質檢部 ☐連附件 ( )會計部 ☐連附件 ( )報關組 ☐連附件 ( )其他 楊榮輝 ☐連附件

分發香港各部門 ：

( )行政部☐連附件 ( )會計部☐連附件 ( )統籌部☐連附件 ( )工程部地盤科文 ☐連附件 炳哥 / 民 / 豪

( )採購部☐連附件 ( )QS 部 ☐連附件 ( )維修部☐連附件 ( )其他 _____☐連附件

傳遞編號：

HK 1199 /19

發件人簽署：


項目經理簽署：

EG-DWG3

美特铝质有限公司
MIDI Aluminium Fabricator Ltd.

工程号	J-837	地盘	观塘裕民坊

物料编号	层数	每层数	总数	使用位置	楼层		备注
ST-M22S	1	1	1	T1-E	06F	B	

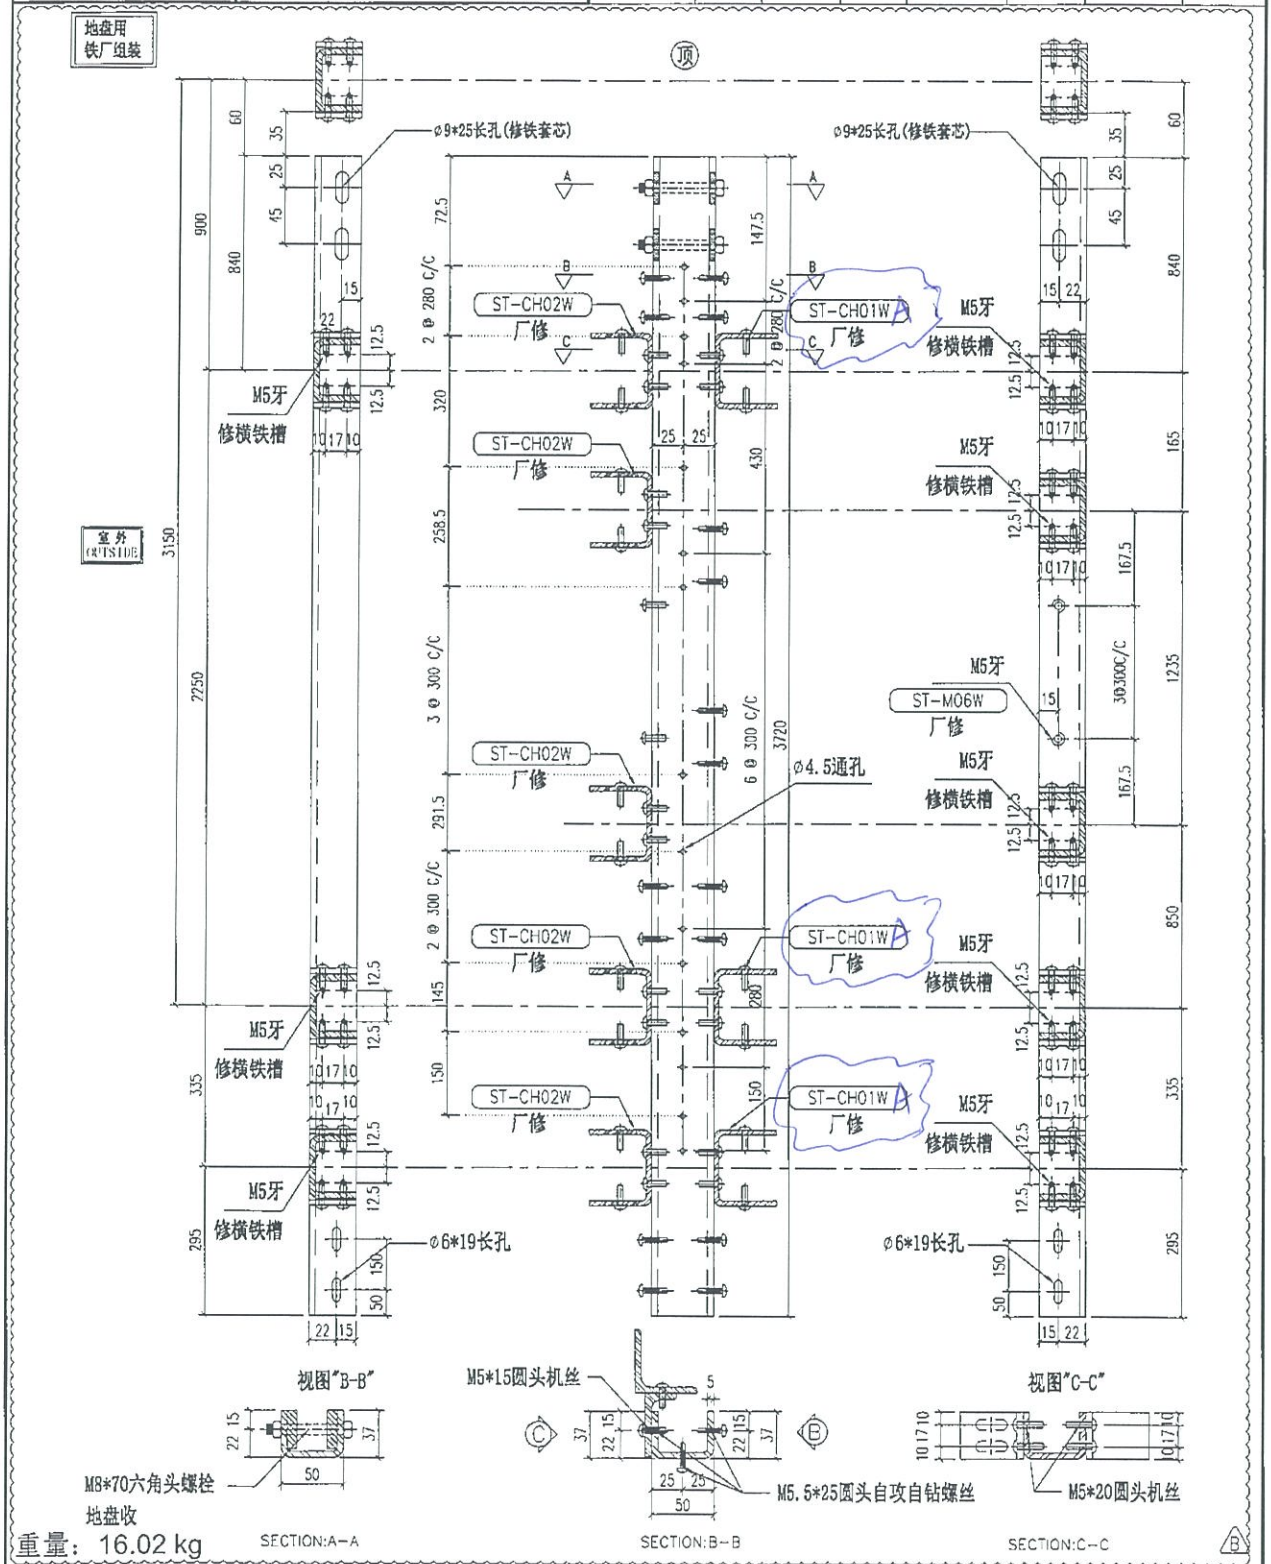

重量：16.02 kg


名称	主企铁槽拆图	制图	JH	2019.3.21	修改	A	B	
材料	37*50*37*5mm铁槽	复核	DL	2019.3.22	日期	2019.4.10	2019.4.19	2019.5.22
颜色	热浸锌	批准			图号	ST-M22S		

EG-DWG3

美特铝质有限公司
MIDI Aluminium Fabricator Ltd.

工程号	J-837	地盘	观塘裕民坊

物料编号	层数	每层数	总数	使用位置	楼层		备注
ST-M23S	1	3 2	3 2	T1-E	06F	B	
ST-M23S	1	1	1	T2-M	06F		
ST-M23S	1	1	1	T3-F	06F		
ST-M23S	1	2	2	T5-H	06F		

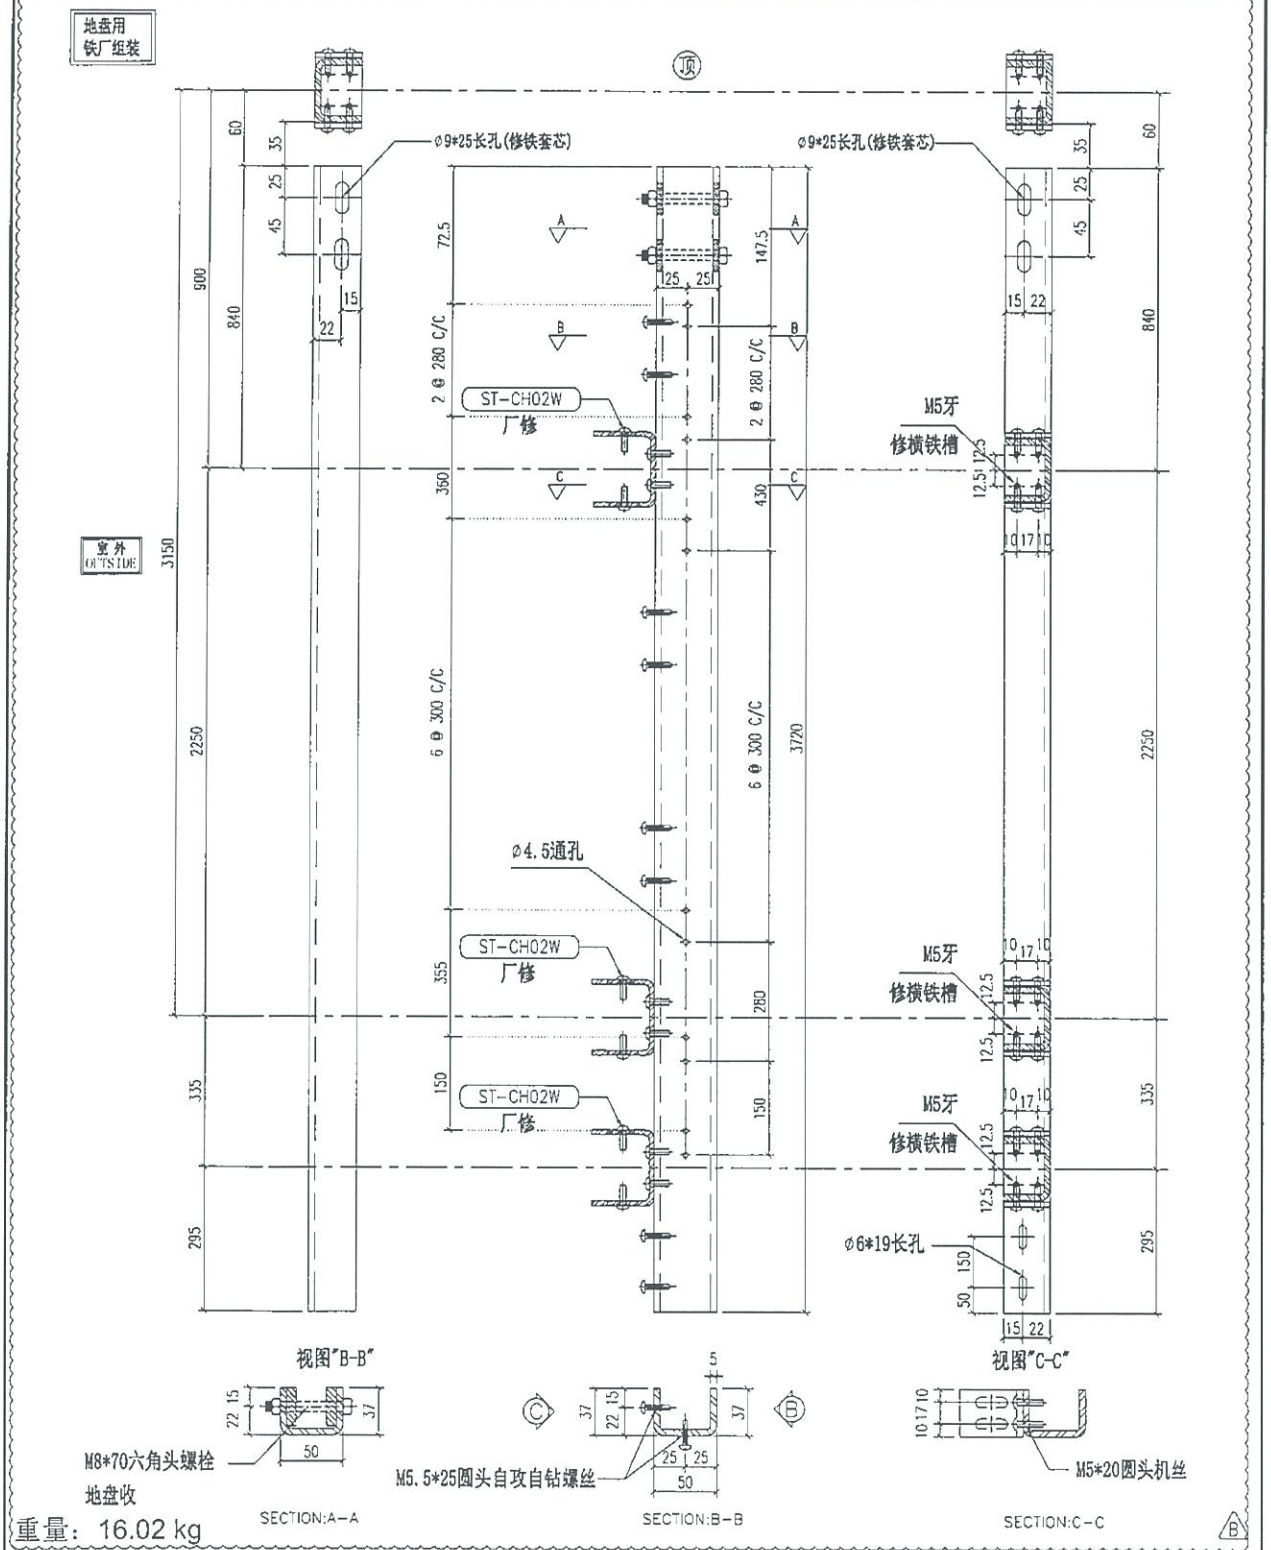

重量：16.02 kg


名称	主企铁槽拆图	制图	JH	2019.3.21	修改	A	B	C
材料	37*50*37*5mm铁槽	复核	DL	2019.3.22	日期	2019.4.10	2019.4.19	2019.5.22
颜色	热浸锌	批准			图号	ST-M23S		

EG-DWG3

美特铝质有限公司
MIDI Aluminium Fabricator Ltd.

工程号	J-837	地盘	观塘裕民坊

物料编号	层数	每层数	总数	使用位置	楼层		备注
ST-M23S A	1	~~5~~ 3	~~5~~ 3	T1-E	06F		
~~ST-M23S~~	1	1	1	T2-M	06F	B	
ST-M23S	1	1	1	T3-F	06F		
~~ST-M23S~~	1	2	2	T5-H	06F		

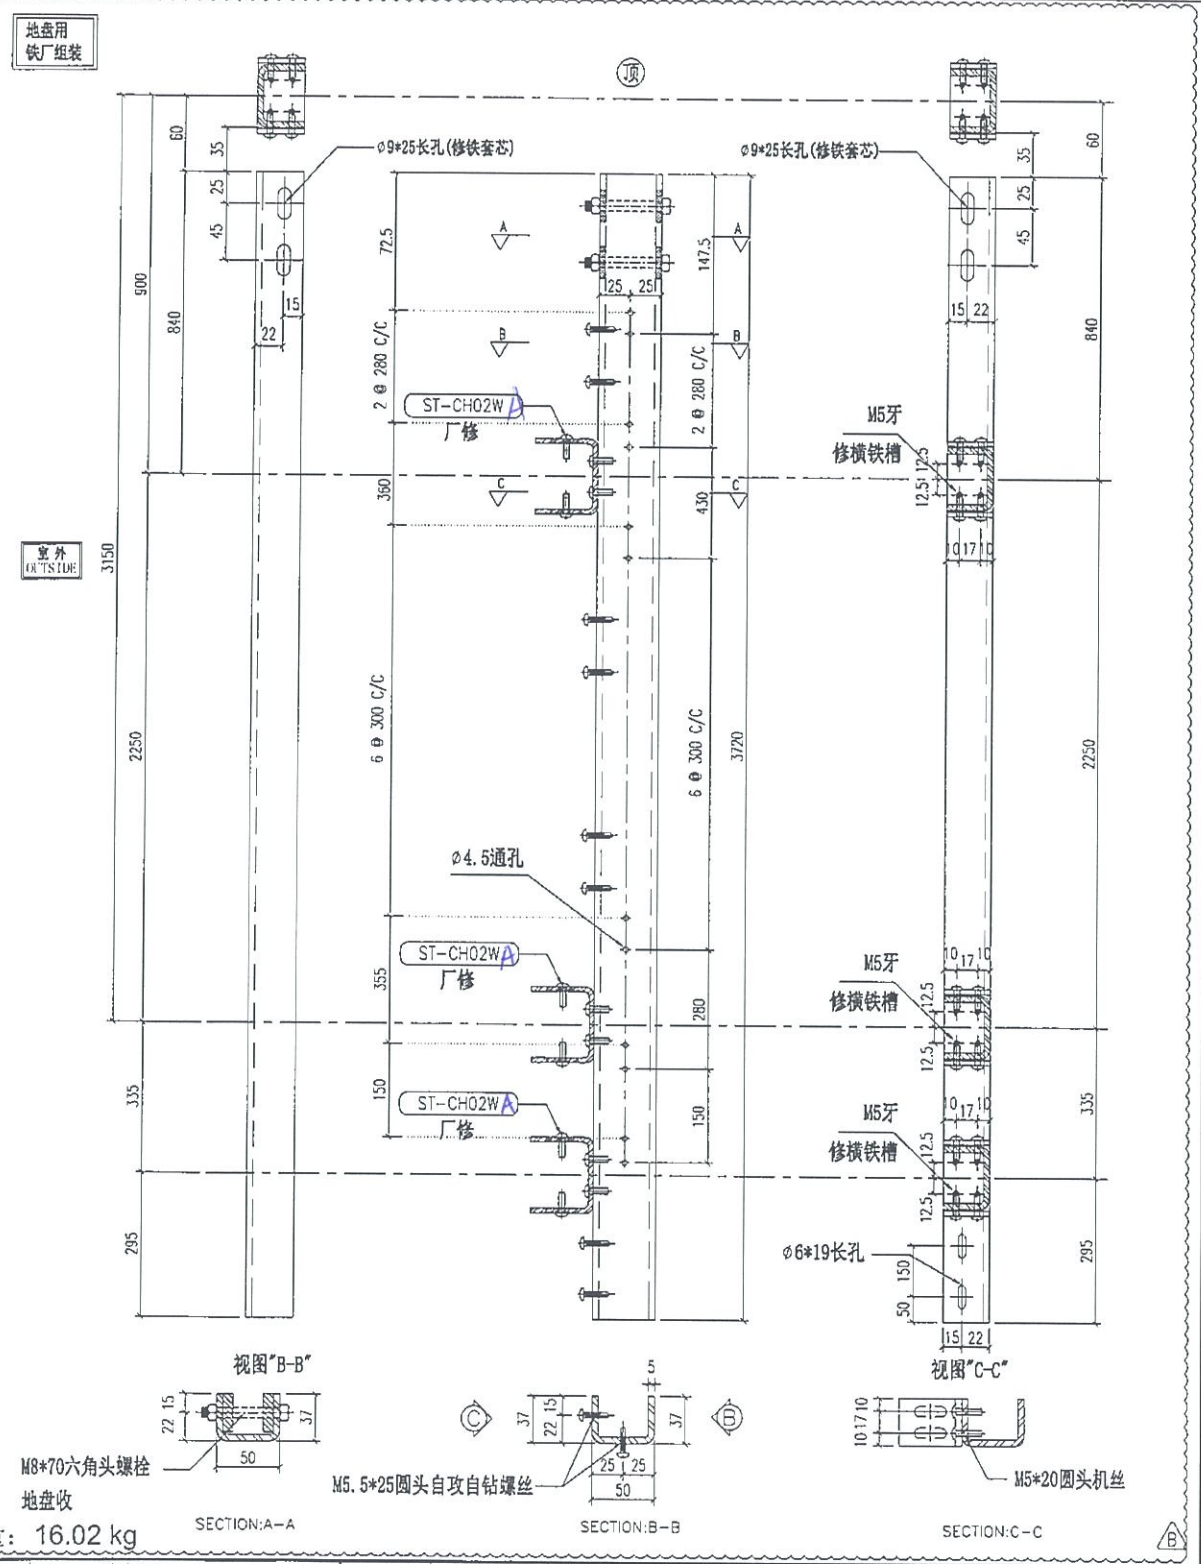

重量：16.02 kg


名称	主企铁槽拆图	制图	JH	2019.3.21	修改	A	B	新增
材料	37*50*37*5mm铁槽	复核	DL	2019.3.22	日期	2019.4.10	2019.4.19	
颜色	热浸锌	批准			图号	ST-M23S A		

EG--DWG3

美特铝质有限公司
MIDI Aluminium Fabricator Ltd.

工程号	J-837	地盘	观塘裕民坊

物料编号	层数	每层数	总数	使用位置	楼层		备注
ST-M24S	1	53	53	T1-E	06F		
ST-M24S	1	1	1	T2-M	06F	B	
ST-M24S	1	1	1	T3-F	06F		

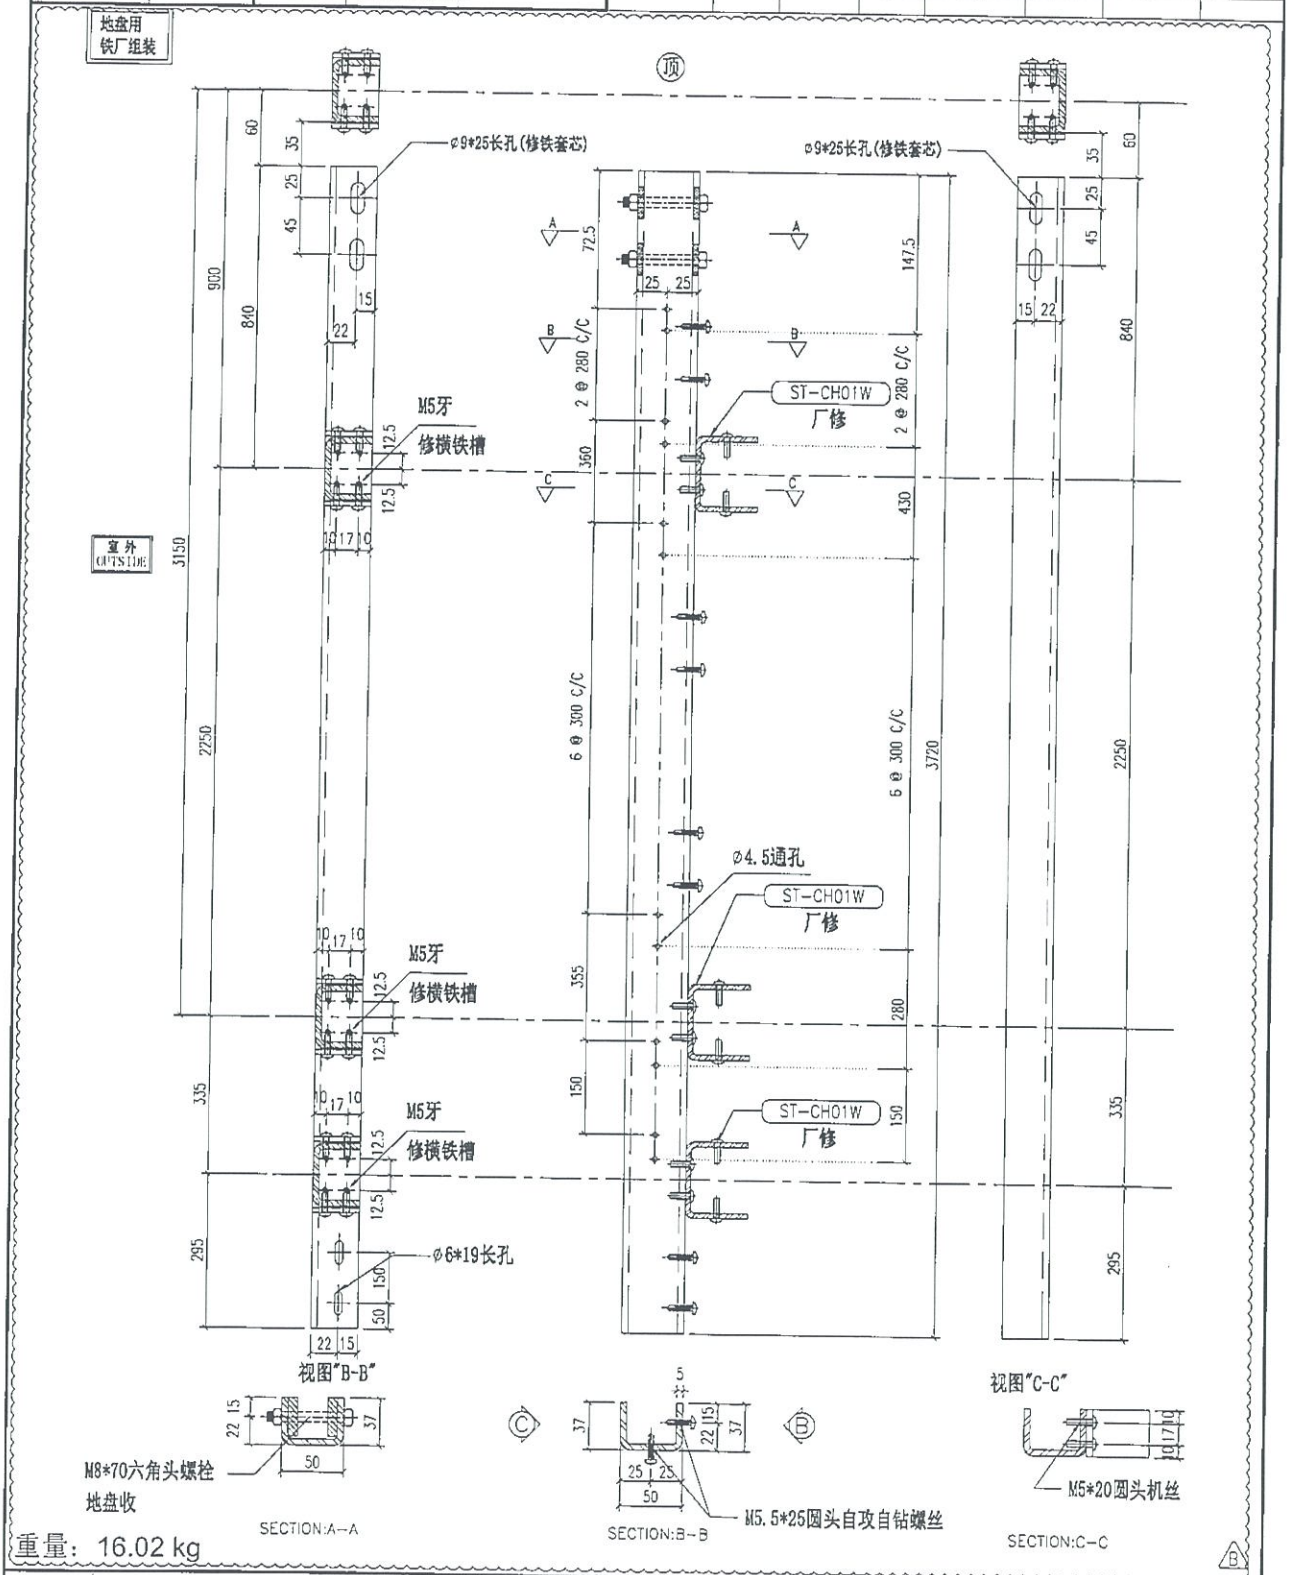

重量：16.02 kg


名称	主企铁槽拆图	制图	JH	2019.3.21	修改	A	B	C
材料	37*50*37*5mm铁槽	复核	DL	2019.3.22	日期	2019.4.10	2019.4.19	2019.5.22
颜色	热浸锌	批准			图号	ST-M24S		

EG-DWG3

美特铝质有限公司
MIDI Aluminium Fabricator Ltd.

物料编号	层数	每层数	总数	使用位置	楼层		备注
ST-M24S A	1	5 2	5 2	T1-E	06F		
ST-M24S	1	1	1	T2-M	06F	B	
ST-M24S	1	1	1	T3-F	06F		

工程号	J-837	地盘	观塘裕民坊

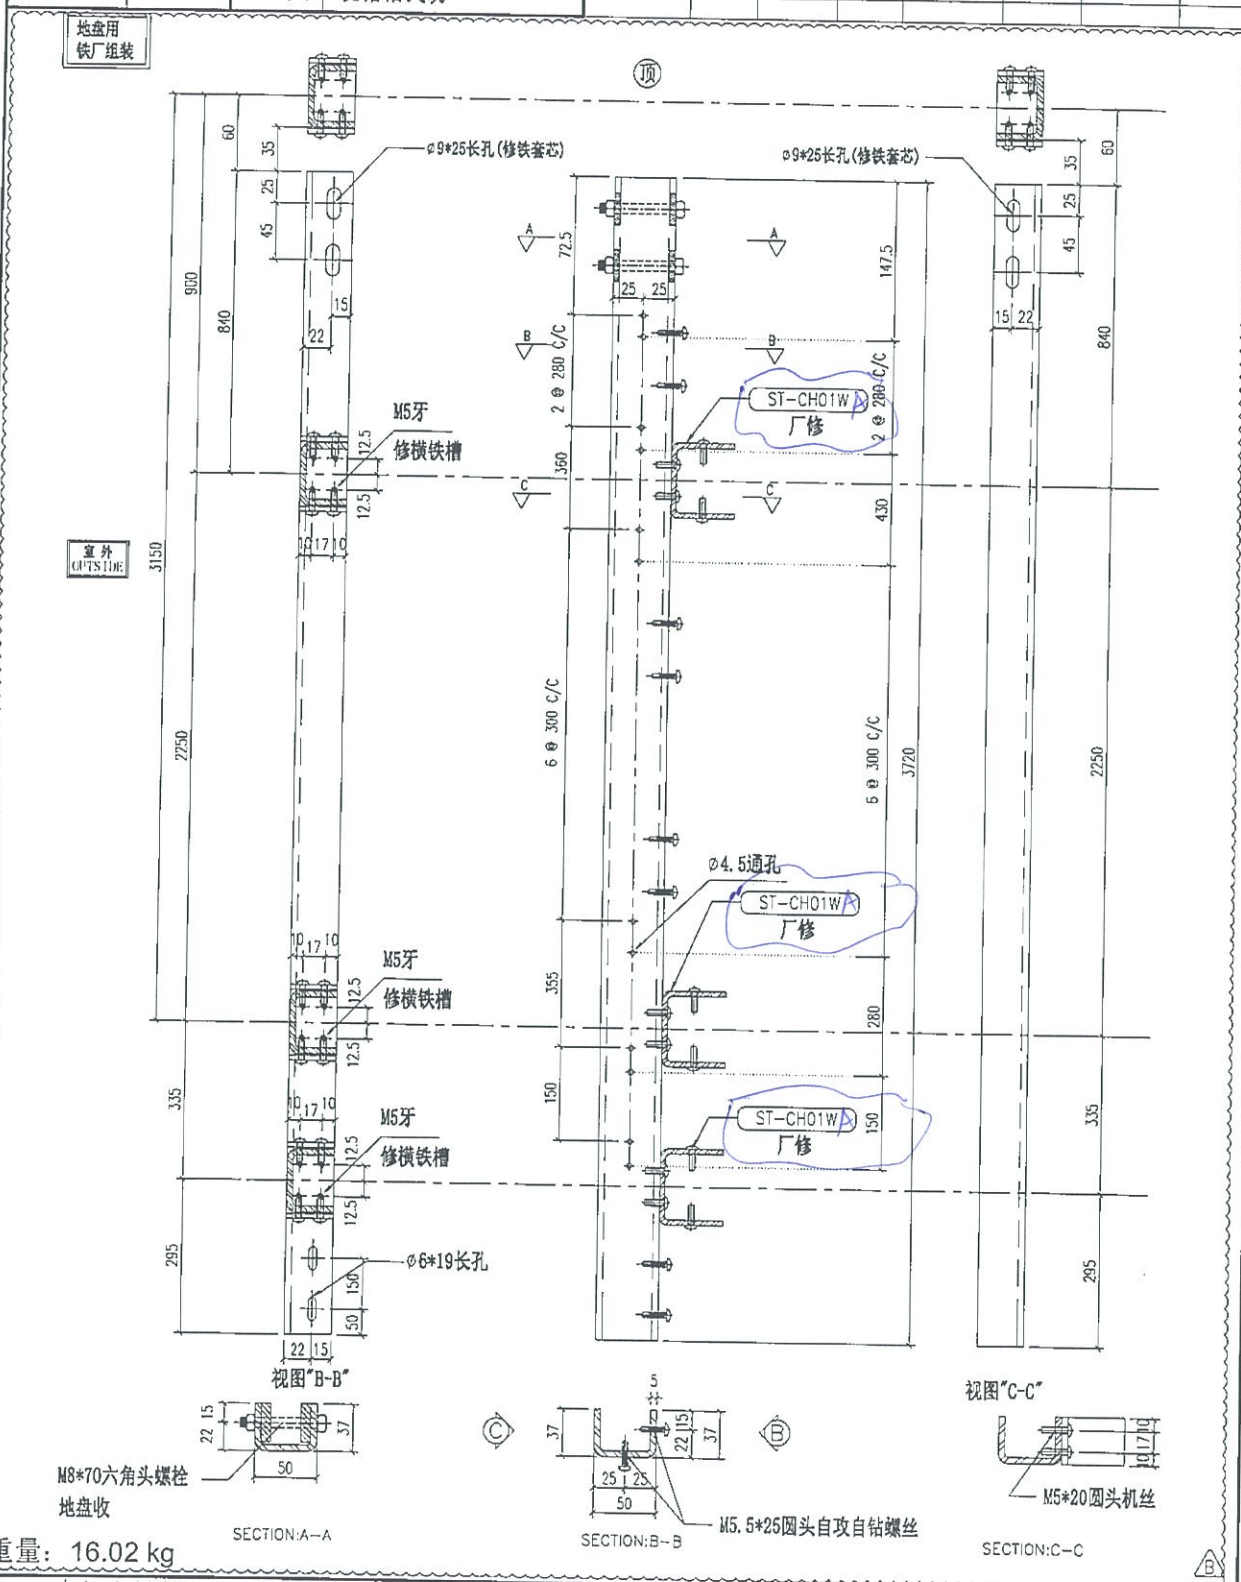

重量: 16.02 kg


名称	主企铁槽拆图	制图	JH	2019.3.21	修改	A	B	新增
材料	37*50*37*5mm铁槽	复核	DL	2019.3.22	日期	2019.4.10	2019.4.19	
颜色	热浸锌	批准			图号	ST-M24S A		

EG-DWG3

美特铝质有限公司
MIDI Aluminium Fabricator Ltd.

物料编号	层数	每层数	总数	使用位置	楼层		备注

工程号	J-837	地盘	观塘裕民坊

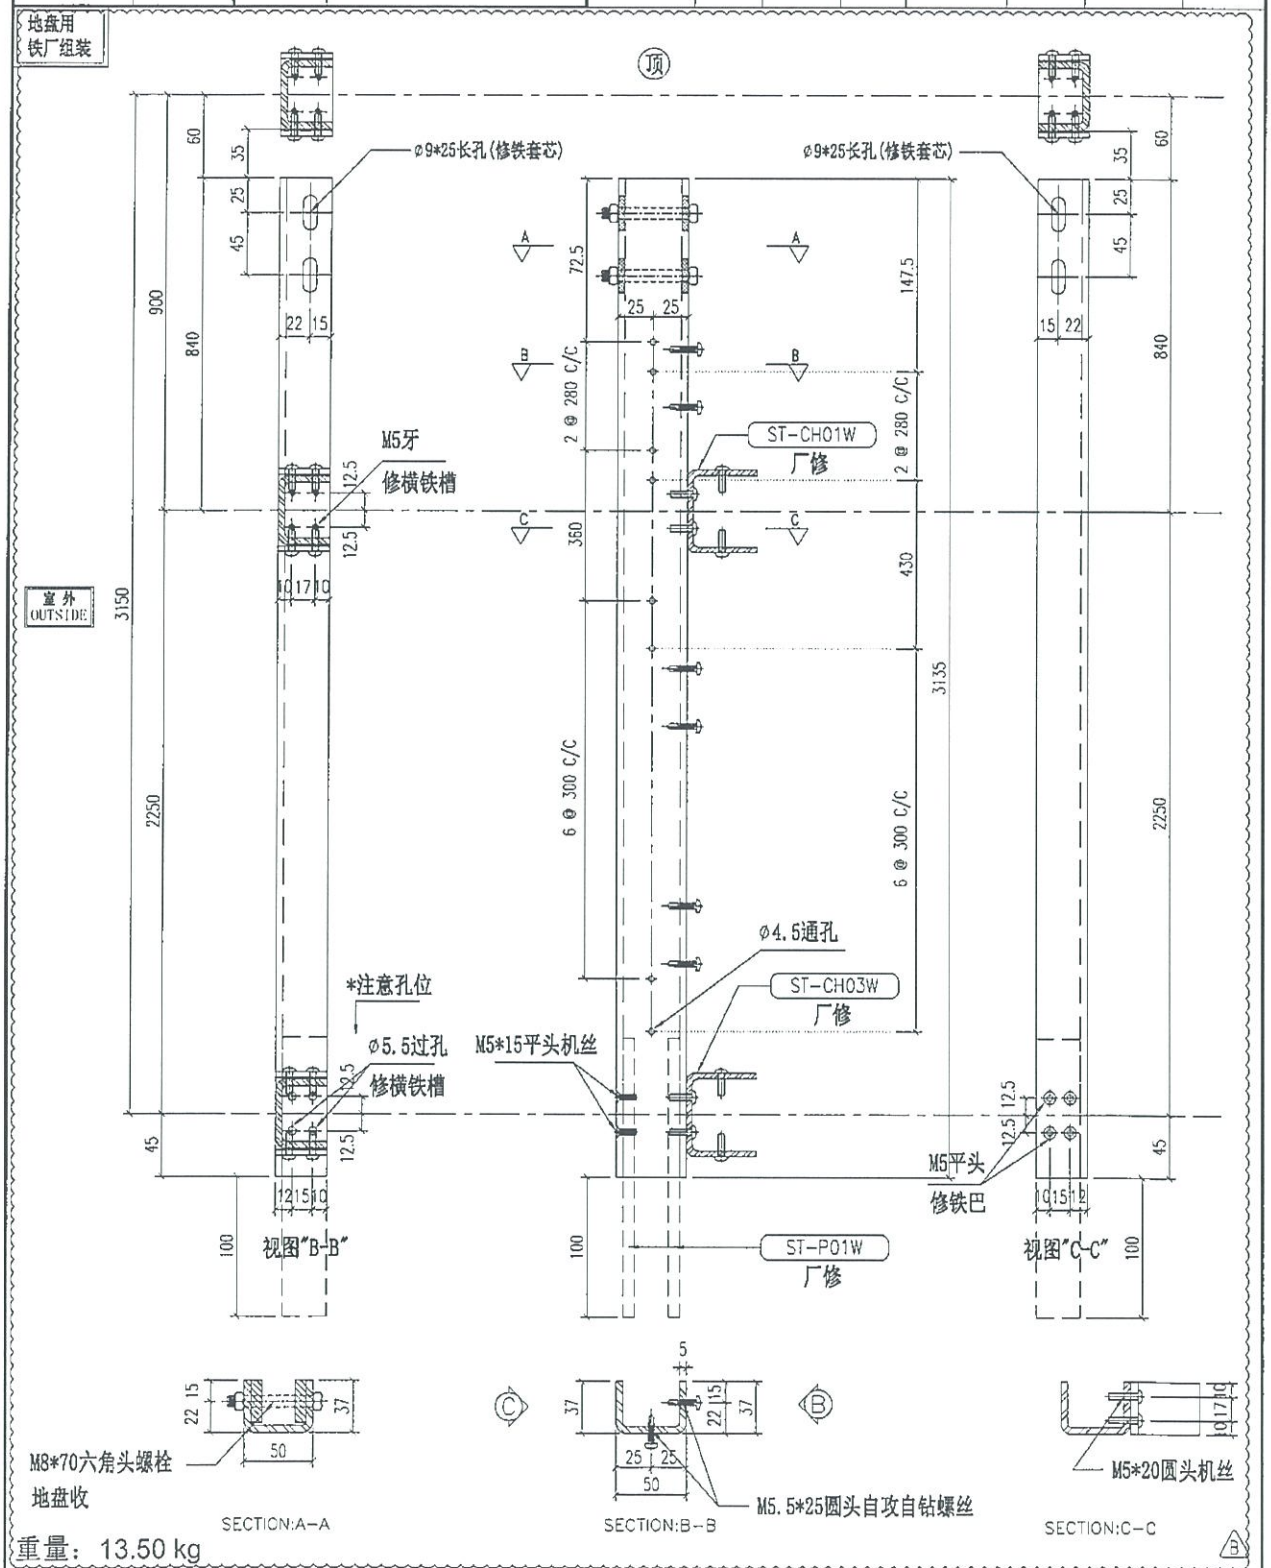

重量：13.50 kg

名称	主企铁槽拆图	制图	JH	2019.3.21	修改	A	B
材料	37*50*37*5mm铁槽	复核	DL	2019.3.22	日期	2019.4.10	2019.4.19
颜色	热浸锌	批准			图号	ST-M01S (1 of 2)	

EG-DWG3

美特铝质有限公司
MIDI Aluminium Fabricator Ltd.

工程号	J-837	地盘	观塘裕民坊

物料编号	层数	每层数	总数	使用位置	楼层
ST-M01S	14	2	28	T1-A	10~26F
ST-M01S	14	2	28	T1-B	10~26F
ST-M01S	14	~~4~~ 2	~~56~~ 28	T1-E	10~26F
ST-M01S	14	2	28	T1-G	10~26F
ST-M01S	14	2	28	T1-H	10~26F
ST-M01S	14	2	28	T2-A	10~26F
ST-M01S	14	2	28	T2-B	10~26F
ST-M01S	14	1	14	T2-H	10~26F
ST-M01S	14	3	42	T2-M	10~26F
ST-M01S	14	2	28	T3-A	10~26F
ST-M01S	14	2	28	T3-B	10~26F
ST-M01S	14	3	42	T3-F	10~26F
ST-M01S	14	3	42	T5-A	10~26F
ST-M01S	14	2	28	T5-H	10~26F
ST-M01S	14	2	28	T5-L	10~26F
ST-M01S	14	2	28	T5-M	10~26F
ST-M01S	1	1	1	T1-B	27F
ST-M01S	1	2	2	T1-A	28F
ST-M01S	1	2	2	T1-B	28F
ST-M01S	1	~~4~~ 2	~~4~~ 2	T1-E	28F
ST-M01S	1	2	2	T1-G	28F
ST-M01S	1	2	2	T1-H	28F
ST-M01S	1	2	2	T2-A	28F
ST-M01S	1	2	2	T2-B	28F
ST-M01S	1	1	1	T2-H	28F
ST-M01S	1	3	3	T2-M	28F
ST-M01S	1	2	2	T3-A	28F
ST-M01S	1	2	2	T3-B	28F
ST-M01S	1	3	3	T3-F	28F
ST-M01S	1	3	3	T5-A	28F
ST-M01S	1	2	2	T5-H	28F
ST-M01S	1	2	2	T5-L	28F
ST-M01S	1	2	2	T5-M	28F
ST-M01S	19	2	38	T1-A	29~49F
ST-M01S	19	2	38	T1-B	29~49F
ST-M01S	19	~~4~~ 2	~~76~~ 38	T1-E	29~49F
ST-M01S	19	2	38	T1-G	29~49F
ST-M01S	19	2	38	T1-H	29~49F
ST-M01S	19	3	57	T5-A	29~49F
ST-M01S	19	2	38	T5-H	29~49F
ST-M01S	19	2	38	T5-L	29~49F
ST-M01S	19	2	38	T5-M	29~49F
ST-M01S	21	2	42	T3-A	29~51F
ST-M01S	21	2	42	T3-B	29~51F
ST-M01S	21	3	63	T3-F	29~51F
ST-M01S	23	2	46	T2-A	29~53F
ST-M01S	23	2	46	T2-B	29~53F
ST-M01S	23	1	23	T2-H	29~53F
ST-M01S	23	3	69	T2-M	29~53F

A

物料编号	层数	每层数	总数	使用位置	楼层

B


名称	主企铁槽拆图	制图	JH	2019.3.21	修改	A	B
材料	37*50*37*5mm铁槽	复核	DL	2019.3.22	日期	2019.4.19	2019.5.22
颜色	热浸锌	批准			图号	ST-M01S (2 of 2)	

EG-DWG3

美特铝质有限公司
MIDI Aluminium Fabricator Ltd.

物料编号	层数	每层数	总数	使用位置	楼层		备注

工程号	J-837	地盘	观塘裕民坊

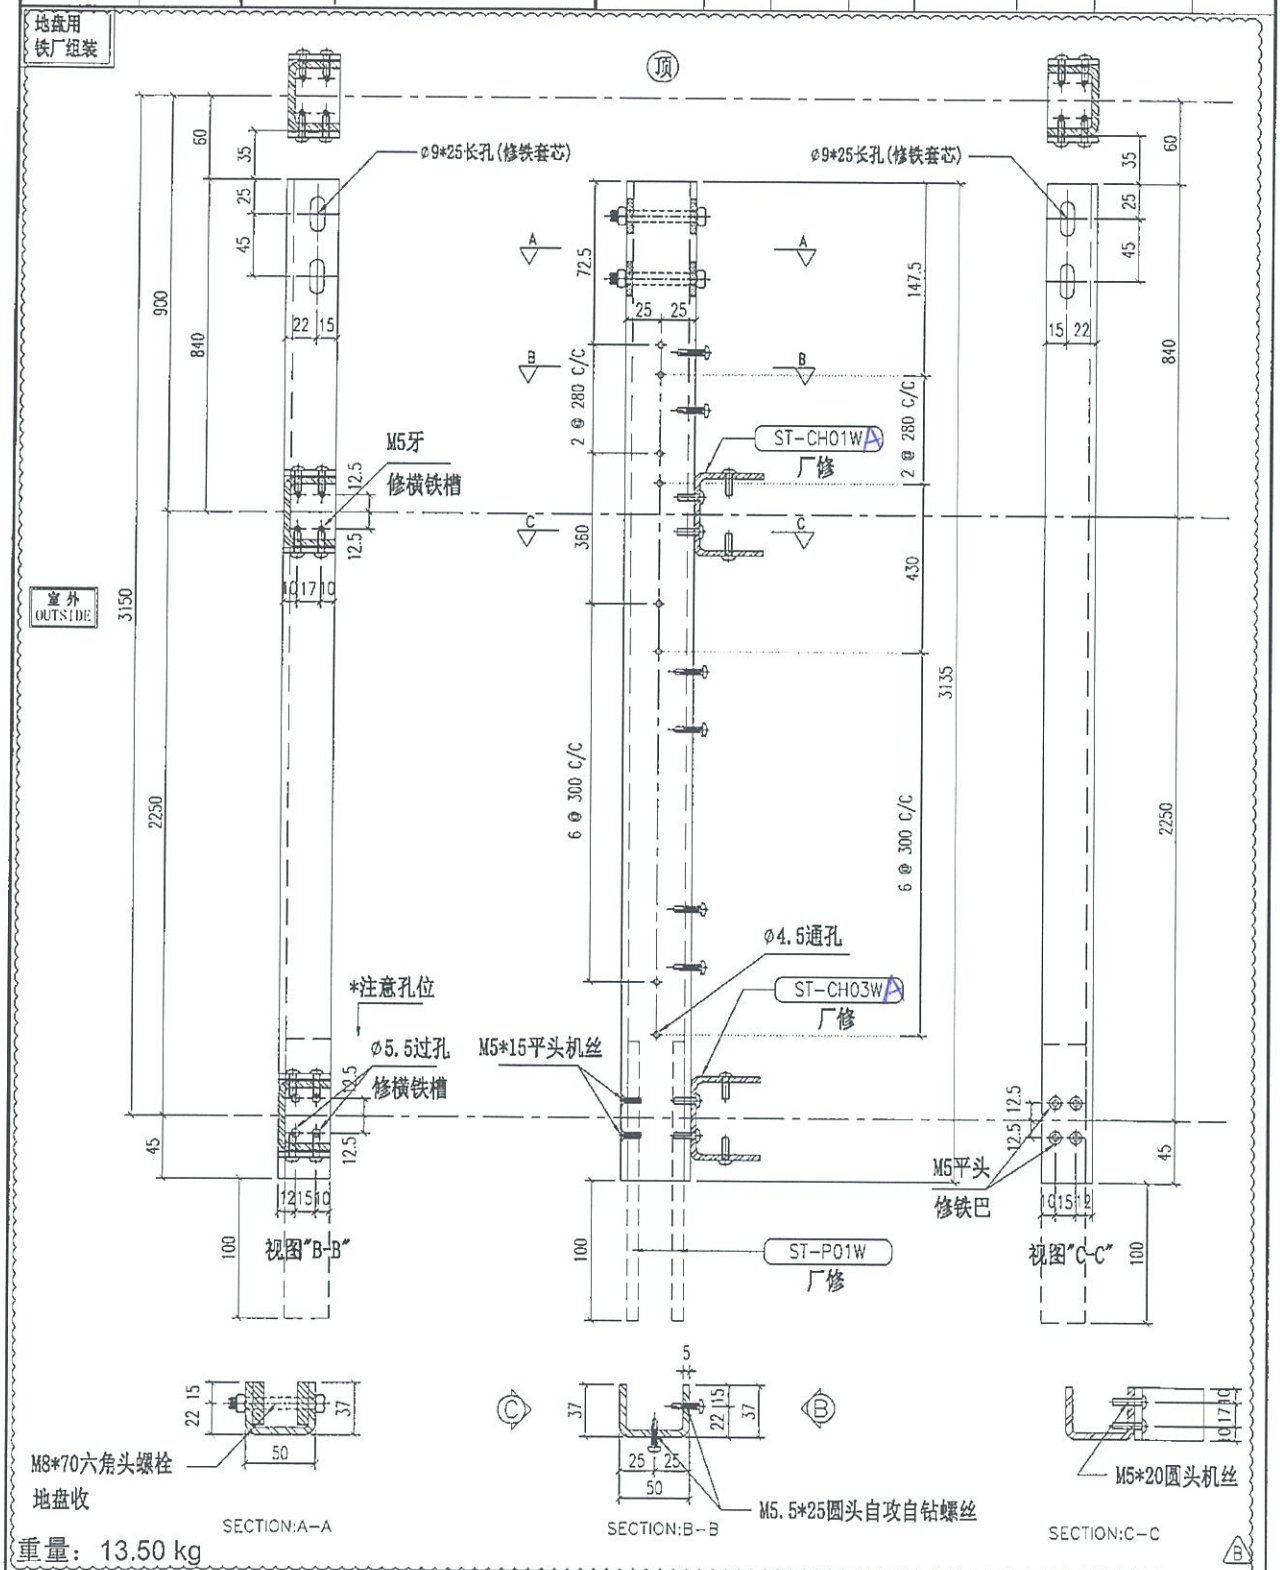

重量：13.50 kg

名称	主企铁槽拆图	制图	JH	2019.3.21	修改	A	B	新增
材料	37*50*37*5mm铁槽	复核	DL	2019.3.22	日期	2019.4.10	2019.4.19	
颜色	热浸锌	批准			图号	ST-M01S A (1 of 2)		

EG-DWG3

美特铝质有限公司
MIDI Aluminium Fabricator Ltd.

工程号	J-837	地盘	观塘裕民坊

物料编号	层数	每层数	总数	使用位置	楼层
~~ST-M01S~~	~~14~~	~~2~~	~~28~~	~~T1-A~~	~~10~26F~~
~~ST-M01S~~	~~14~~	~~2~~	~~28~~	~~T1-B~~	~~10~26F~~
ST-M01SA	14	~~4~~ 2	~~56~~ 28	T1-E	10~26F
~~ST-M01S~~	~~14~~	~~2~~	~~28~~	~~T1-G~~	~~10~26F~~
ST-M01S	14	2	28	T1-H	10~26F
ST-M01S	14	2	28	T2-A	10~26F
ST-M01S	14	2	28	T2-B	10~26F
ST-M01S	14	1	14	T2-H	10~26F
ST-M01S	14	3	42	T2-M	10~26F
ST-M01S	14	2	28	T3-A	10~26F
ST-M01S	14	2	28	T3-B	10~26F
ST-M01S	14	3	42	T3-F	10~26F
ST-M01S	14	3	42	T5-A	10~26F
ST-M01S	14	2	28	T5-H	10~26F
ST-M01S	14	2	28	T5-L	10~26F
ST-M01S	14	2	28	T5-M	10~26F
ST-M01S	1	1	1	T1-B	27F
ST-M01S	1	2	2	T1-A	28F
ST-M01S	1	2	2	T1-B	28F
ST-M01S	1	4 2	4 2	T1-E	28F
ST-M01S	1	2	2	T1-G	28F
ST-M01S	1	2	2	T1-H	28F
ST-M01S	1	2	2	T2-A	28F
ST-M01S	1	2	2	T2-B	28F
ST-M01S	1	1	1	T2-H	28F
ST-M01S	1	3	3	T2-M	28F
ST-M01S	1	2	2	T3-A	28F
ST-M01S	1	2	2	T3-B	28F
ST-M01S	1	3	3	T3-F	28F
ST-M01S	1	3	3	T5-A	28F
ST-M01S	1	2	2	T5-H	28F
ST-M01S	1	2	2	T5-L	28F
ST-M01S	1	2	2	T5-M	28F
ST-M01S	19	2	38	T1-A	29~49F
ST-M01S	19	2	38	T1-B	29~49F
ST-M01S	19	4 2	76 38	T1-E	29~49F
ST-M01S	19	2	38	T1-G	29~49F
ST-M01S	19	2	38	T1-H	29~49F
ST-M01S	19	3	57	T5-A	29~49F
ST-M01S	19	2	38	T5-H	29~49F
ST-M01S	19	2	38	T5-L	29~49F
ST-M01S	19	2	38	T5-M	29~49F
ST-M01S	21	2	42	T3-A	29~51F
ST-M01S	21	2	42	T3-B	29~51F
ST-M01S	21	3	63	T3-F	29~51F
ST-M01S	23	2	46	T2-A	29~53F
ST-M01S	23	2	46	T2-B	29~53F
ST-M01S	23	1	23	T2-H	29~53F
ST-M01S	23	3	69	T2-M	29~53F

A

物料编号	层数	每层数	总数	使用位置	楼层

B


名称	主企铁槽拆图	制图	JH	2019.3.21	修改	A	新增	
材料	37*50*37*5mm铁槽	复核	DL	2019.3.22	日期	2019.4.19		
颜色	热浸锌	批准			图号	ST-M01SA (2 of 2)		

EG--DWG3

美特铝质有限公司
MIDI Aluminium Fabricator Ltd.

物料编号	层数	每层数	总数	使用位置	楼层		备注

工程号	J-837	地盘	观塘裕民坊

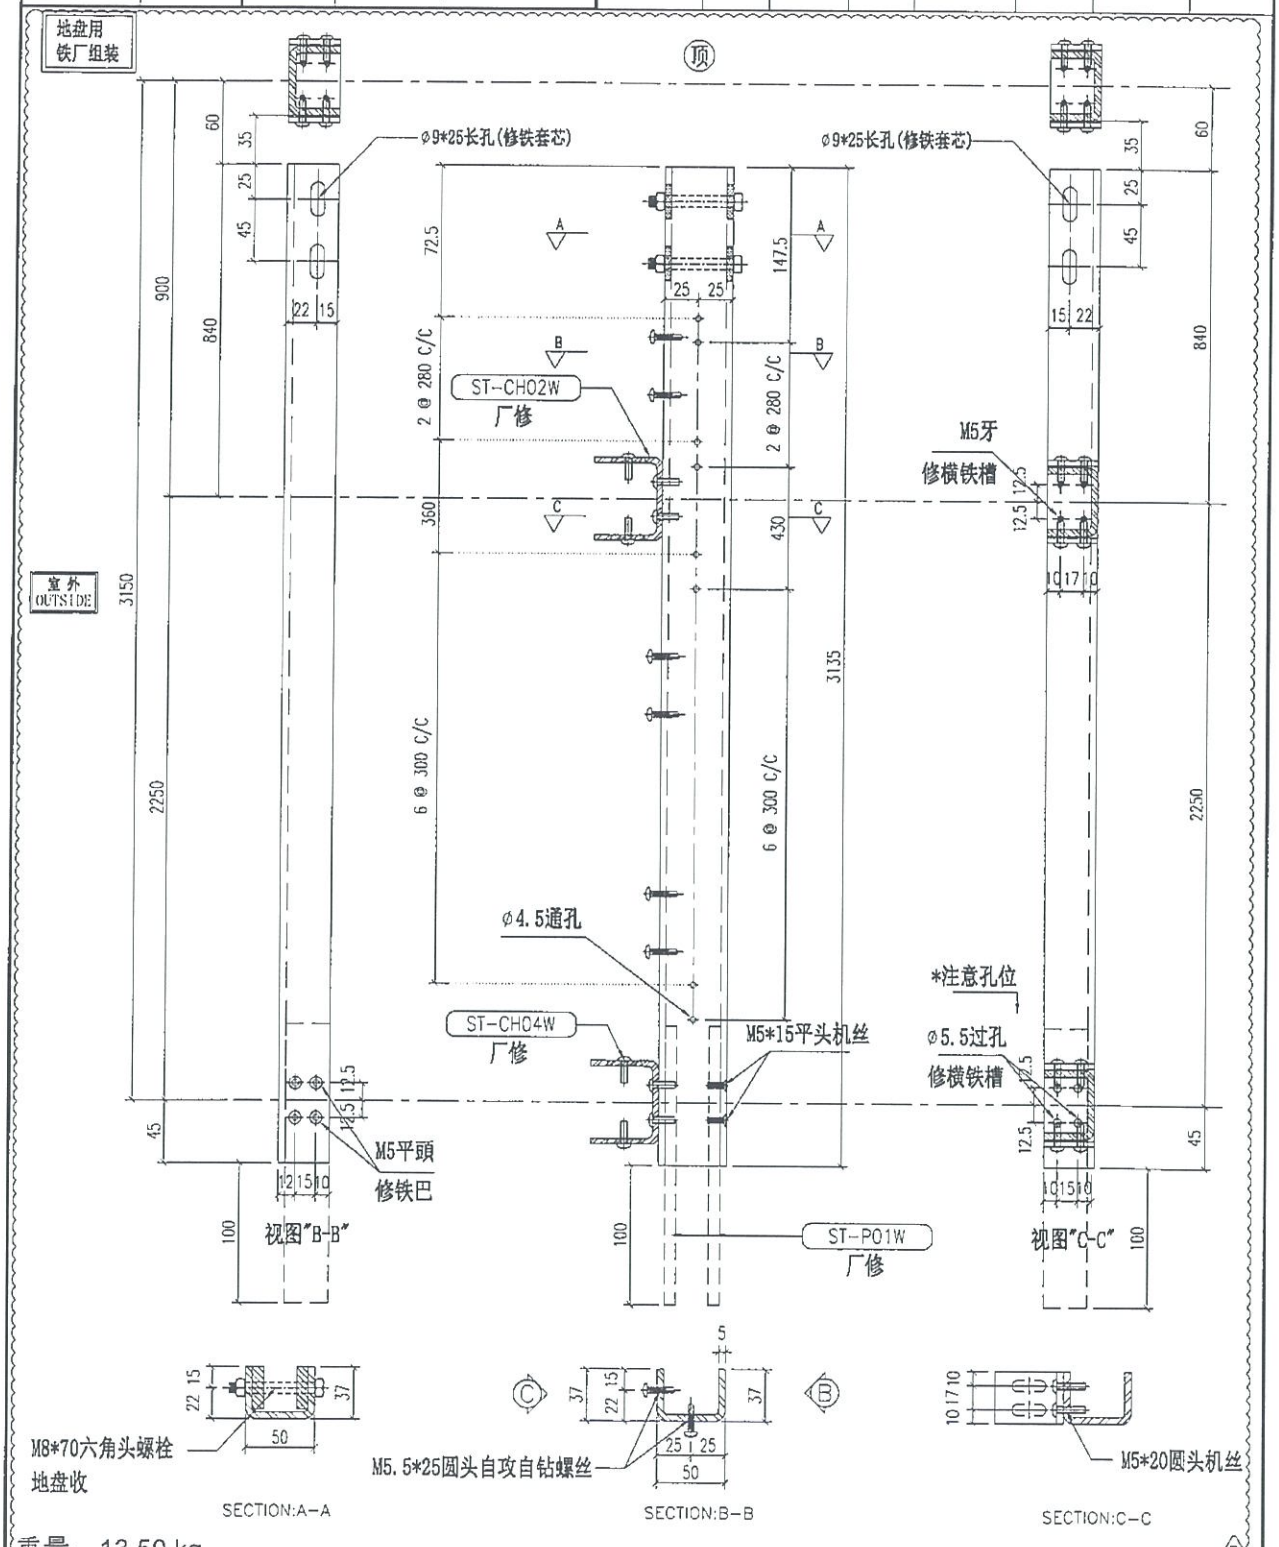

重量：13.50 kg

名称	主企铁槽拆图	制图	JH	2019.3.21	修改	A	B
材料	37*50*37*5mm铁槽	复核	DL	2019.3.22	日期	2019.4.10	2019.4.19
颜色	热浸锌	批准			图号	ST-M02S (1 of 2)	

EG-DWG3

美特铝质有限公司
MIDI Aluminium Fabricator Ltd.

工程号	J-837	地盘	观塘裕民坊

物料编号	层数	每层数	总数	使用位置	楼层
ST-M02S	14	2	28	T1-A	10~26F
ST-M02S	14	2	28	T1-B	10~26F
ST-M02S	14	~~2~~ 2	~~28~~ 28	T1-E	10~26F
ST-M02S	14	2	28	T1-G	10~26F
ST-M02S	14	2	28	T1-H	10~26F
ST-M02S	14	2	28	T2-A	10~26F
ST-M02S	14	2	28	T2-B	10~26F
ST-M02S	14	1	14	T2-H	10~26F
ST-M02S	14	~~4~~ 3	~~56~~ 52	T2-M	10~26F
ST-M02S	14	2	28	T3-A	10~26F
ST-M02S	14	2	28	T3-B	10~26F
ST-M02S	14	4	56	T3-F	10~26F
ST-M02S	14	2	28	T5-A	10~26F
ST-M02S	14	3	42	T5-H	10~26F
ST-M02S	14	2	28	T5-L	10~26F
ST-M02S	14	2	28	T5-M	10~26F
ST-M02S	1	1	1	T1-B	27F
ST-M02S	1	2	2	T1-A	28F
ST-M02S	1	2	2	T1-B	28F
ST-M02S	1	~~2~~ 2	~~2~~ 2	T1-E	28F
ST-M02S	1	2	2	T1-G	28F
ST-M02S	1	2	2	T1-H	28F
ST-M02S	1	2	2	T2-A	28F
ST-M02S	1	2	2	T2-B	28F
ST-M02S	1	1	1	T2-H	28F
ST-M02S	1	~~4~~ 3	~~4~~ 3	T2-M	28F
ST-M02S	1	2	2	T3-A	28F
ST-M02S	1	2	2	T3-B	28F
ST-M02S	1	4	4	T3-F	28F
ST-M02S	1	2	2	T5-A	28F
ST-M02S	1	3	3	T5-H	28F
ST-M02S	1	2	2	T5-L	28F
ST-M02S	1	2	2	T5-M	28F
ST-M02S	19	2	38	T1-A	29~49F
ST-M02S	19	2	38	T1-B	29~49F
ST-M02S	19	~~5~~ 2	~~95~~ 38	T1-E	29~49F
ST-M02S	19	2	38	T1-G	29~49F
ST-M02S	19	2	38	T1-H	29~49F
ST-M02S	19	2	38	T5-A	29~49F
ST-M02S	19	3	57	T5-H	29~49F
ST-M02S	19	2	38	T5-L	29~49F
ST-M02S	19	2	38	T5-M	29~49F
ST-M02S	21	2	42	T3-A	29~51F
ST-M02S	21	2	42	T3-B	29~51F
ST-M02S	21	4	84	T3-F	29~51F
ST-M02S	23	2	46	T2-A	29~53F
ST-M02S	23	2	46	T2-B	29~53F
ST-M02S	23	1	23	T2-H	29~53F
ST-M02S	23	~~4~~ 3	~~92~~ 69	T2-M	29~53F

A

物料编号	层数	每层数	总数	使用位置	楼层

B


名称	主企铁槽拆图	制图	JH	2019.3.21	修改	A	B
材料	37*50*37*5mm铁槽	复核	DL	2019.3.22	日期	2019.4.19	2019.5.22
颜色	热浸锌	批准			图号	ST-M02S (2 of 2)	

EG--DWG3

美特铝质有限公司
MIDI Aluminium Fabricator Ltd.

物料编号	层数	每层数	总数	使用位置	楼层		备注

工程号	J-837	地盘	观塘裕民坊

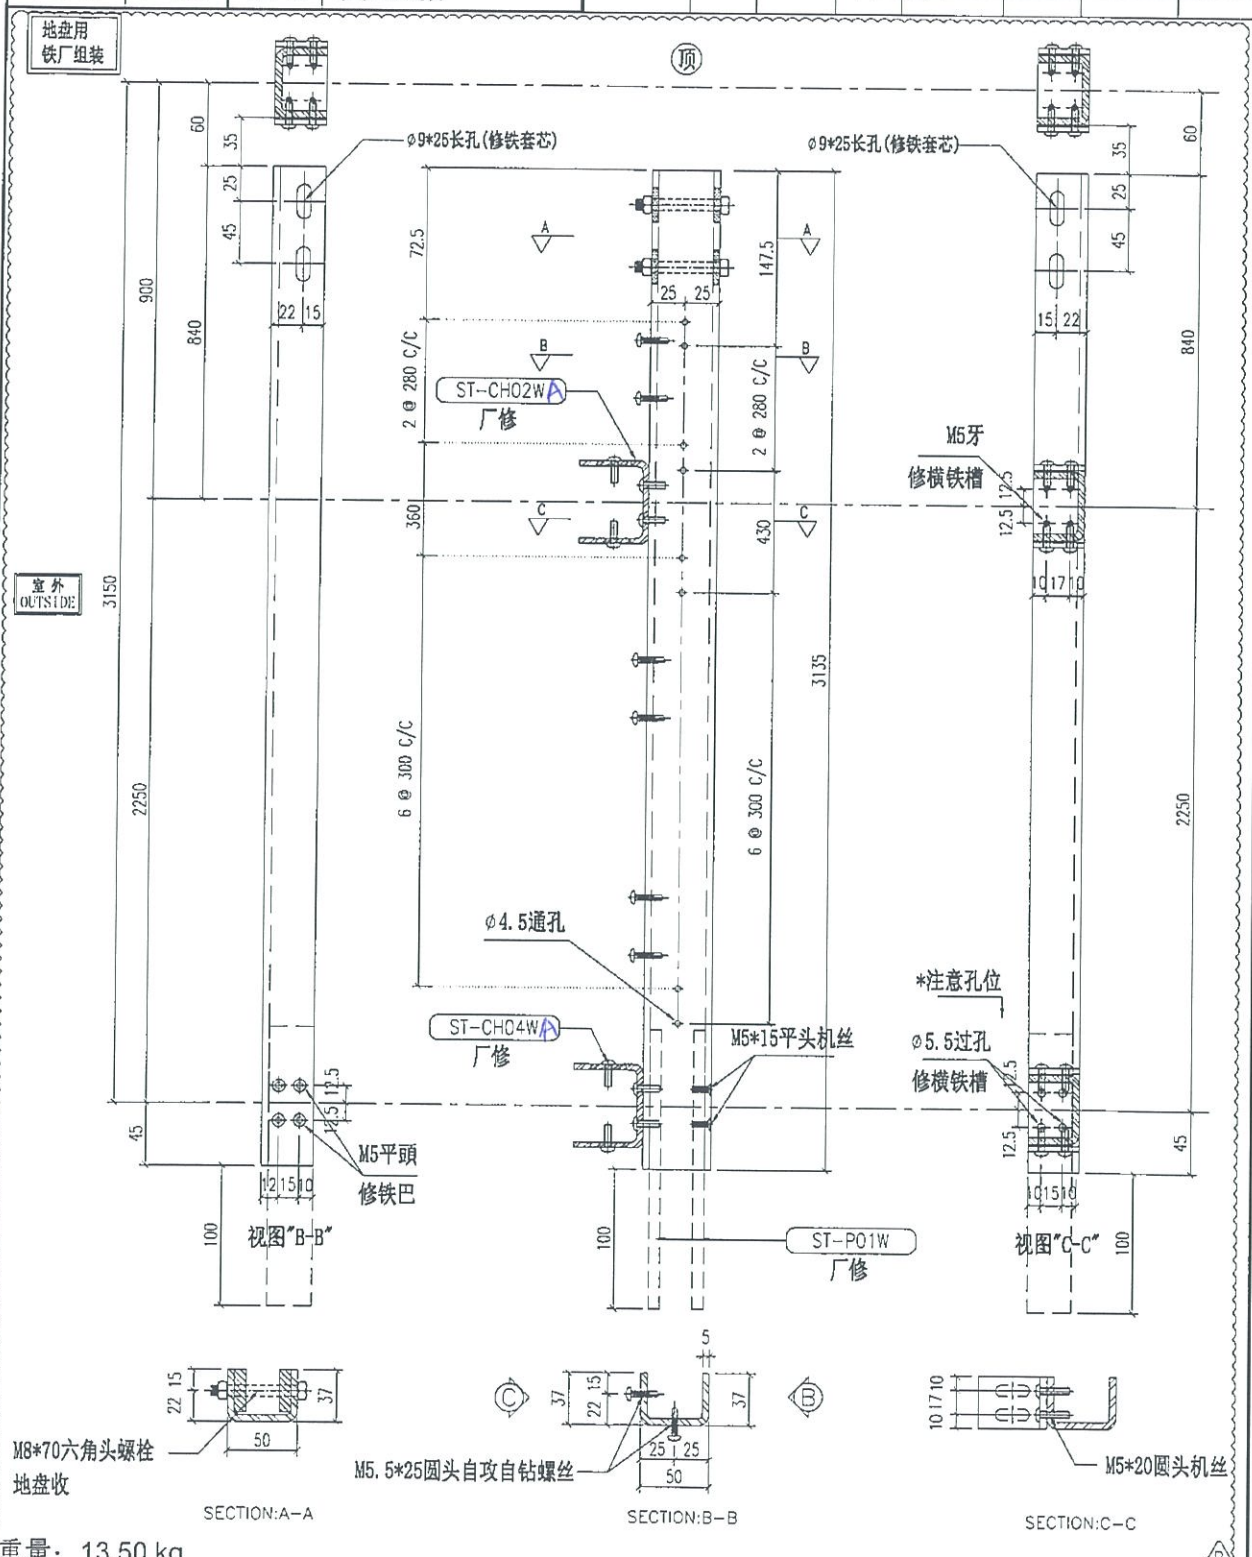

重量：13.50 kg

名称	主企铁槽拆图	制图	JH	2019.3.21	修改	~~A~~	~~B~~	新增
材料	37*50*37*5mm铁槽	复核	DL	2019.3.22	日期	2019.~~4~~.10	2019.~~8~~.4.19	
颜色	热浸锌	批准			图号	ST-M02S~~A~~(1 of 2)		

EG-DWG3

美特铝质有限公司
MIDI Aluminium Fabricator Ltd.

工程号	J-837	地盘	观塘裕民坊

物料编号	层数	每层数	总数	使用位置	楼层
ST-M02S	14	2	28	T1-A	10~26F
ST-M02S	14	2	28	T1-B	10~26F
ST-M02SA	14	3	42	T1-E	10~26F
ST-M02S	14	2	28	T1-G	10~26F
ST-M02S	14	2	28	T1-H	10~26F
ST-M02S	14	2	28	T2-A	10~26F
ST-M02S	14	2	28	T2-B	10~26F
ST-M02S	14	1	14	T2-H	10~26F
ST-M02SA	14	4	56	T2-M	10~26F
ST-M02S	14	2	28	T3-A	10~26F
ST-M02S	14	2	28	T3-B	10~26F
ST-M02S	14	4	56	T3-F	10~26F
ST-M02S	14	2	28	T5-A	10~26F
ST-M02S	14	3	42	T5-H	10~26F
ST-M02S	14	2	28	T5-L	10~26F
ST-M02S	14	2	28	T5-M	10~26F
ST-M02S	1	1	1	T1-B	27F
ST-M02S	1	2	2	T1-A	28F
ST-M02S	1	2	2	T1-B	28F
ST-M02SA	1	3	3	T1-E	28F
ST-M02S	1	2	2	T1-G	28F
ST-M02S	1	2	2	T1-H	28F
ST-M02S	1	2	2	T2-A	28F
ST-M02S	1	2	2	T2-B	28F
ST-M02S	1	1	1	T2-H	28F
ST-M02SA	1	4	4	T2-M	28F
ST-M02S	1	2	2	T3-A	28F
ST-M02S	1	2	2	T3-B	28F
ST-M02S	1	4	4	T3-F	28F
ST-M02S	1	2	2	T5-A	28F
ST-M02S	1	3	3	T5-H	28F
ST-M02S	1	2	2	T5-L	28F
ST-M02S	1	2	2	T5-M	28F
ST-M02S	19	2	38	T1-A	29~49F
ST-M02S	19	2	38	T1-B	29~49F
ST-M02SA	19	3	57	T1-E	29~49F
ST-M02S	19	2	38	T1-G	29~49F
ST-M02S	19	2	38	T1-H	29~49F
ST-M02S	19	2	38	T5-A	29~49F
ST-M02S	19	3	57	T5-H	29~49F
ST-M02S	19	2	38	T5-L	29~49F
ST-M02S	19	2	38	T5-M	29~49F
ST-M02S	21	2	42	T3-A	29~51F
ST-M02S	21	2	42	T3-B	29~51F
ST-M02S	21	4	84	T3-F	29~51F
ST-M02S	23	2	46	T2-A	29~53F
ST-M02S	23	2	46	T2-B	29~53F
ST-M02S	23	1	23	T2-H	29~53F
ST-M02SA	23	4	92	T2-M	29~53F

A

物料编号	层数	每层数	总数	使用位置	楼层

B


名称	主企铁槽拆图	制图	JH	2019.3.21	修改	A		
材料	37*50*37*5mm铁槽	复核	DL	2019.3.22	日期	2019.4.19		
颜色	热浸锌	批准			图号	ST-M02SA(2 of 2)		

EG-DWG3

美特铝质有限公司
MIDI Aluminium Fabricator Ltd.

工程号	J-837	地盘	观塘裕民坊

物料编号	层数	每层数	总数	使用位置	楼层		备注
ST-M05S	14	1	14	T1-E	10~26F		
ST-M05S	1	1	1	T1-E	28F		
ST-M05S	19	1	19	T1-E	29~49F	B	

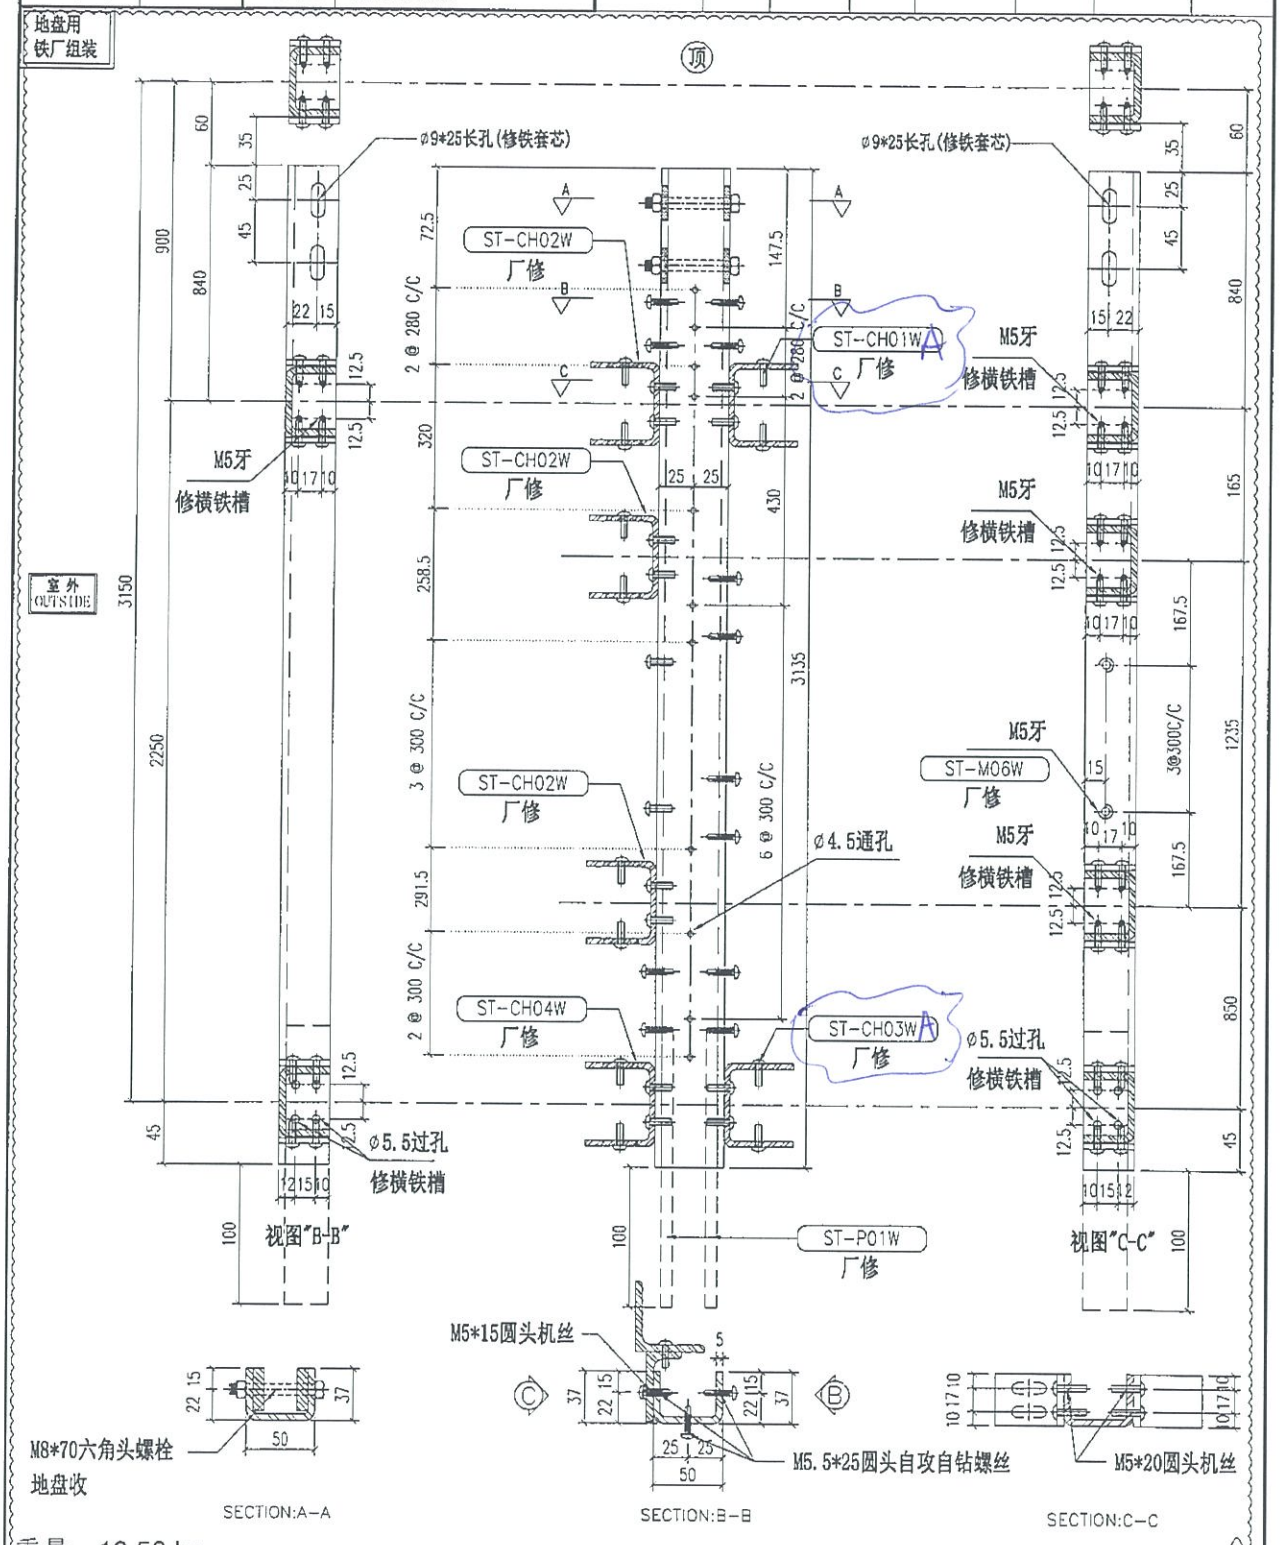

重量：13.50 kg

名称	主企铁槽拆图	制图	JH	2019.3.21	修改	A	B	C
材料	37*50*37*5mm铁槽	复核	DL	2019.3.22	日期	2019.4.10	2019.4.19	2019.5.23
颜色	热浸锌	批准			图号	ST-M05S		


EG-DWG3

美特铝质有限公司
MIDI Aluminium Fabricator Ltd.

物料编号	层数	每层数	总数	使用位置	楼层		备注

工程号	J-837	地盘	观塘裕民坊

地盘用
铁厂组装

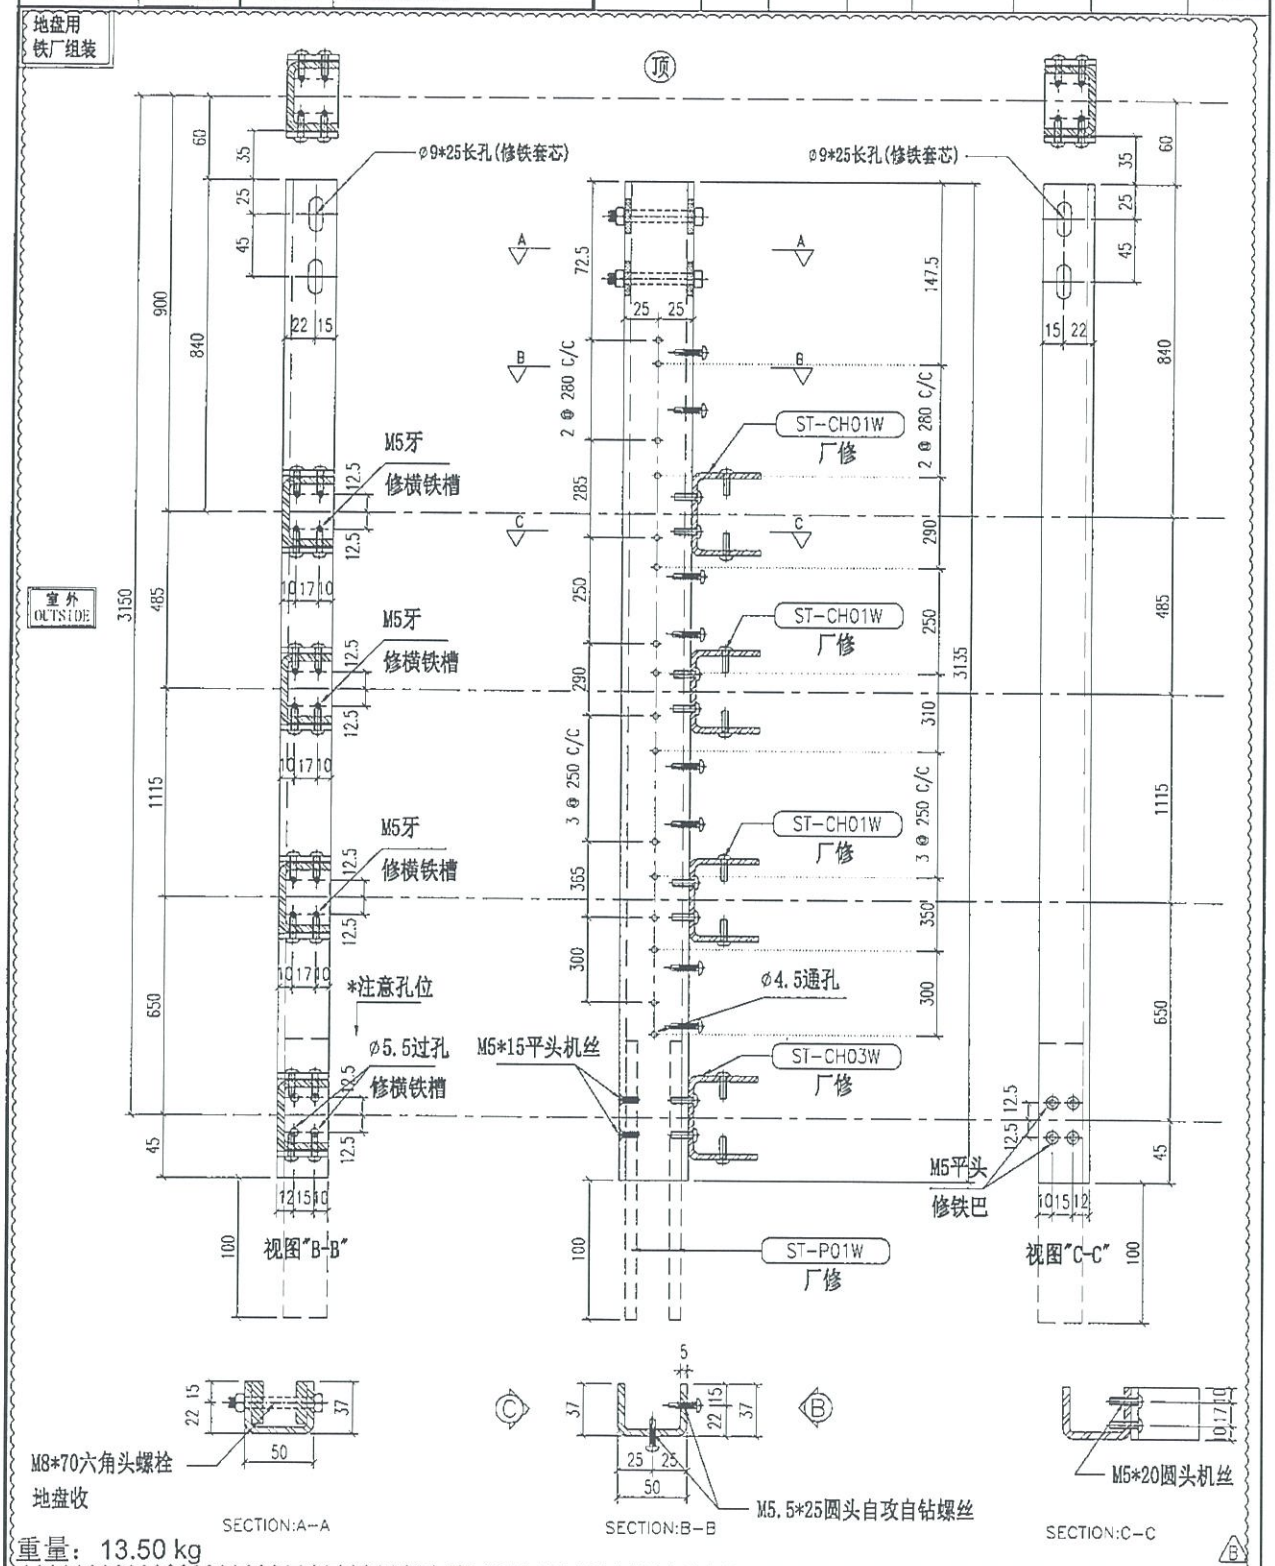

重量：13.50 kg

名称	主企铁槽拆图	制图	JH	2019.3.21	修改	A	B
材料	37*50*37*5mm铁槽	复核	DL	2019.3.22	日期	2019.4.10	2019.4.19
颜色	热浸锌	批准			图号	ST-M39S (1 of 2)	

EG-DWG3

美特铝质有限公司
MIDI Aluminium Fabricator Ltd.

工程号	J-837	地盘	观塘裕民坊

物料编号	层数	每层数	总数	使用位置	楼层
ST-M39S	1	2	2	T1-A	27F
ST-M39S	1	1	1	T1-B	27F
ST-M39S	1	~~8~~ 4	~~8~~ 4	T1-E	27F
ST-M39S	1	2	2	T1-G	27F
ST-M39S	1	2	2	T1-H	27F
ST-M39S	1	2	2	T2-A	27F
ST-M39S	1	2	2	T2-B	27F
ST-M39S	1	1	1	T2-H	27F
ST-M39S	1	3	3	T2-M	27F
ST-M39S	1	2	2	T3-A	27F
ST-M39S	1	2	2	T3-B	27F
ST-M39S	1	3	3	T3-F	27F
ST-M39S	1	3	3	T5-A	27F
ST-M39S	1	2	2	T5-H	27F
ST-M39S	1	2	2	T5-L	27F
ST-M39S	1	2	2	T5-M	27F

A

物料编号	层数	每层数	总数	使用位置	楼层

B


名称	主企铁槽拆图	制图	JH	2019.3.21	修改	B		
材料	37*50*37*5mm铁槽	复核	DL	2019.3.22	日期	2019.4.19		
颜色	热浸锌	批准			图号	ST-M39S (2 of 2)		

EG-DWG3

美特铝质有限公司
MIDI Aluminium Fabricator Ltd.

物料编号	层数	每层数	总数	使用位置	楼层		备注

工程号	J-837	地盘	观塘裕民坊

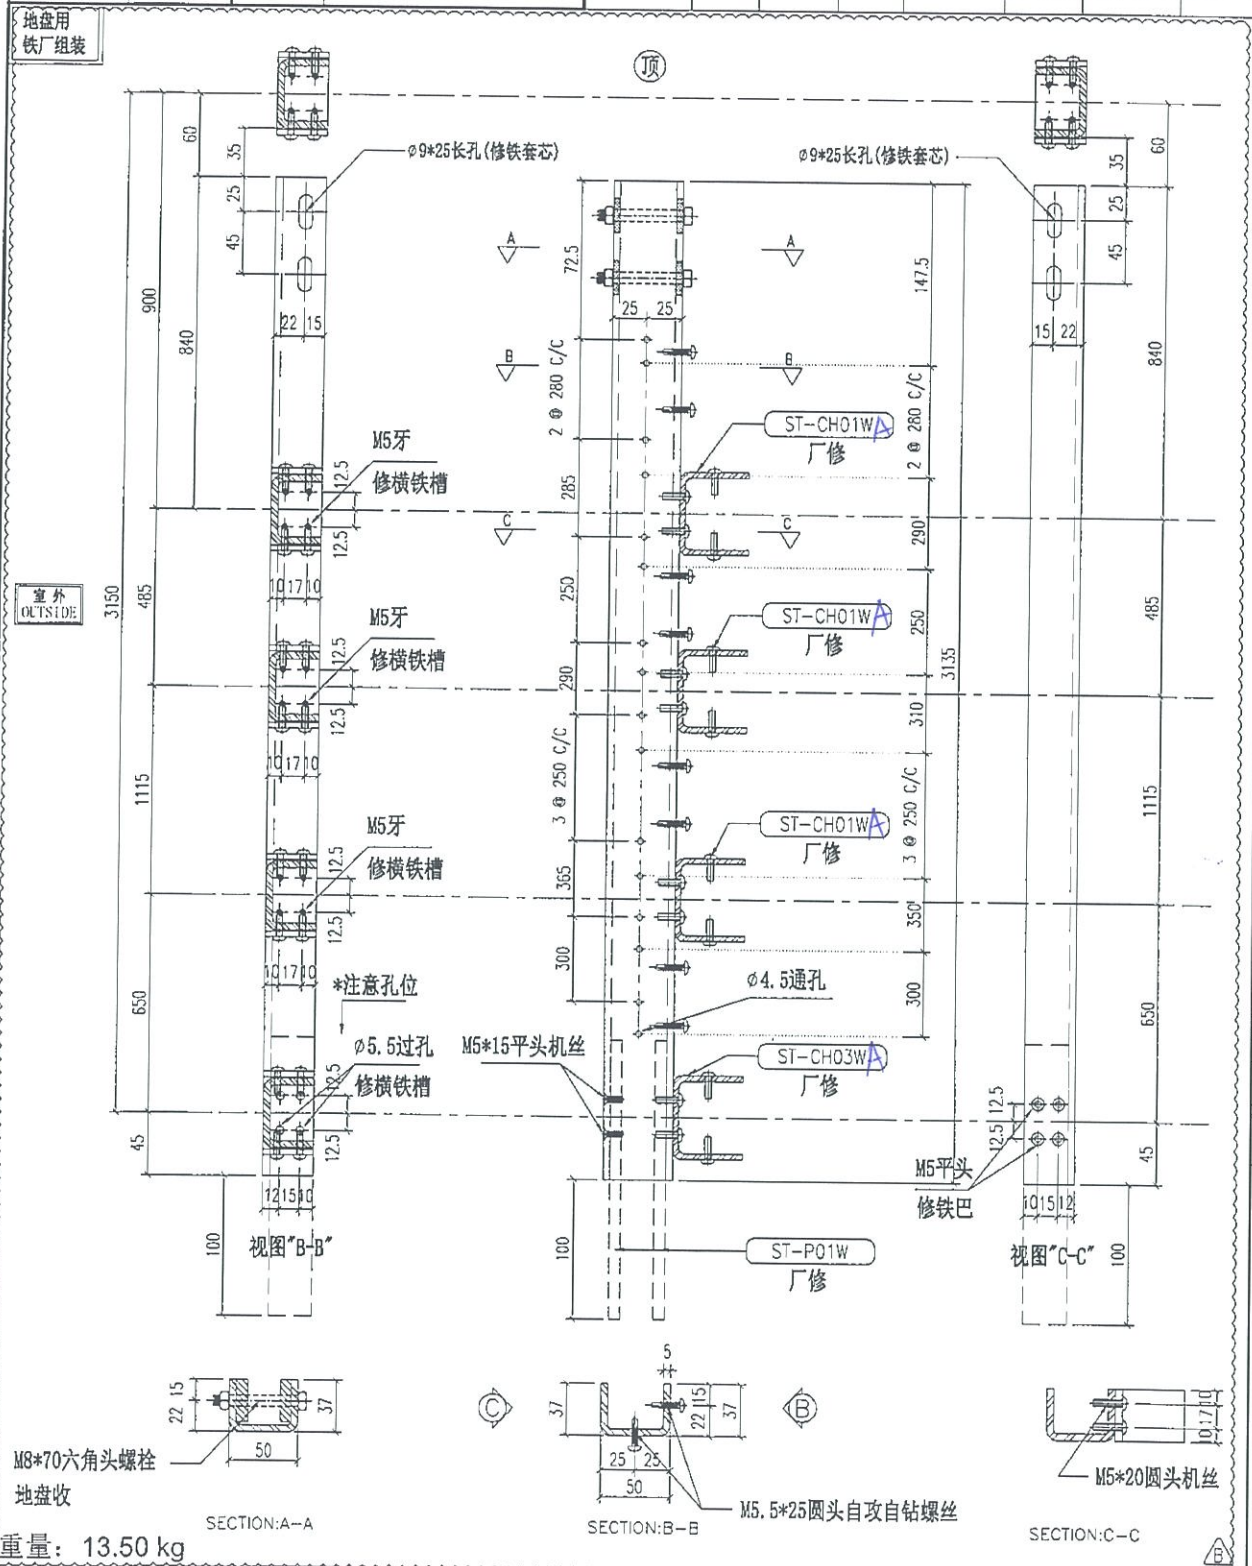

重量：13.50 kg

名称	主企铁槽拆图	制图	JH	2019.3.21	修改	A	B	新增
材料	37*50*37*5mm铁槽	复核	DL	2019.3.22	日期	2019.4.10	2019.4.19	
颜色	热浸锌	批准			图号	ST-M39SA(1 of 2)		

EG-DWG3

美特铝质有限公司
MIDI Aluminium Fabricator Ltd.

工程号	J-837	地盘	观塘裕民坊

物料编号	层数	每层数	总数	使用位置	楼层
~~ST-M39S~~	1	2	2	T1-A	27F
~~ST-M39S~~	1	1	1	T1-B	27F
ST-M39S	1	~~6~~ 2	~~6~~ 2	T1-E	27F
~~ST-M39S~~	1	2	2	T1-G	27F
ST-M39S	1	2	2	T1-H	27F
ST-M39S	1	2	2	T2-A	27F
ST-M39S	1	2	2	T2-B	27F
ST-M39S	1	1	1	T2-H	27F
ST-M39S	1	3	3	T2-M	27F
ST-M39S	1	2	2	T3-A	27F
ST-M39S	1	2	2	T3-B	27F
ST-M39S	1	3	3	T3-F	27F
ST-M39S	1	3	3	T5-A	27F
ST-M39S	1	2	2	T5-H	27F
ST-M39S	1	2	2	T5-L	27F
ST-M39S	1	2	2	T5-M	27F

物料编号	层数	每层数	总数	使用位置	楼层

名称	主企铁槽拆图	制图	JH	2019.3.21	修改	~~B~~ 新增
材料	37*50*37*5mm铁槽	复核	DL	2019.3.22	日期	2019.4.19
颜色	热浸锌	批准			图号	ST-M39S~~A~~(2 of 2)


EG-DWG3

美特铝质有限公司
MIDI Aluminium Fabricator Ltd.

物料编号	层数	每层数	总数	使用位置	楼层		备注

工程号	J-837	地盘	观塘裕民坊

地盘用
铁厂组装

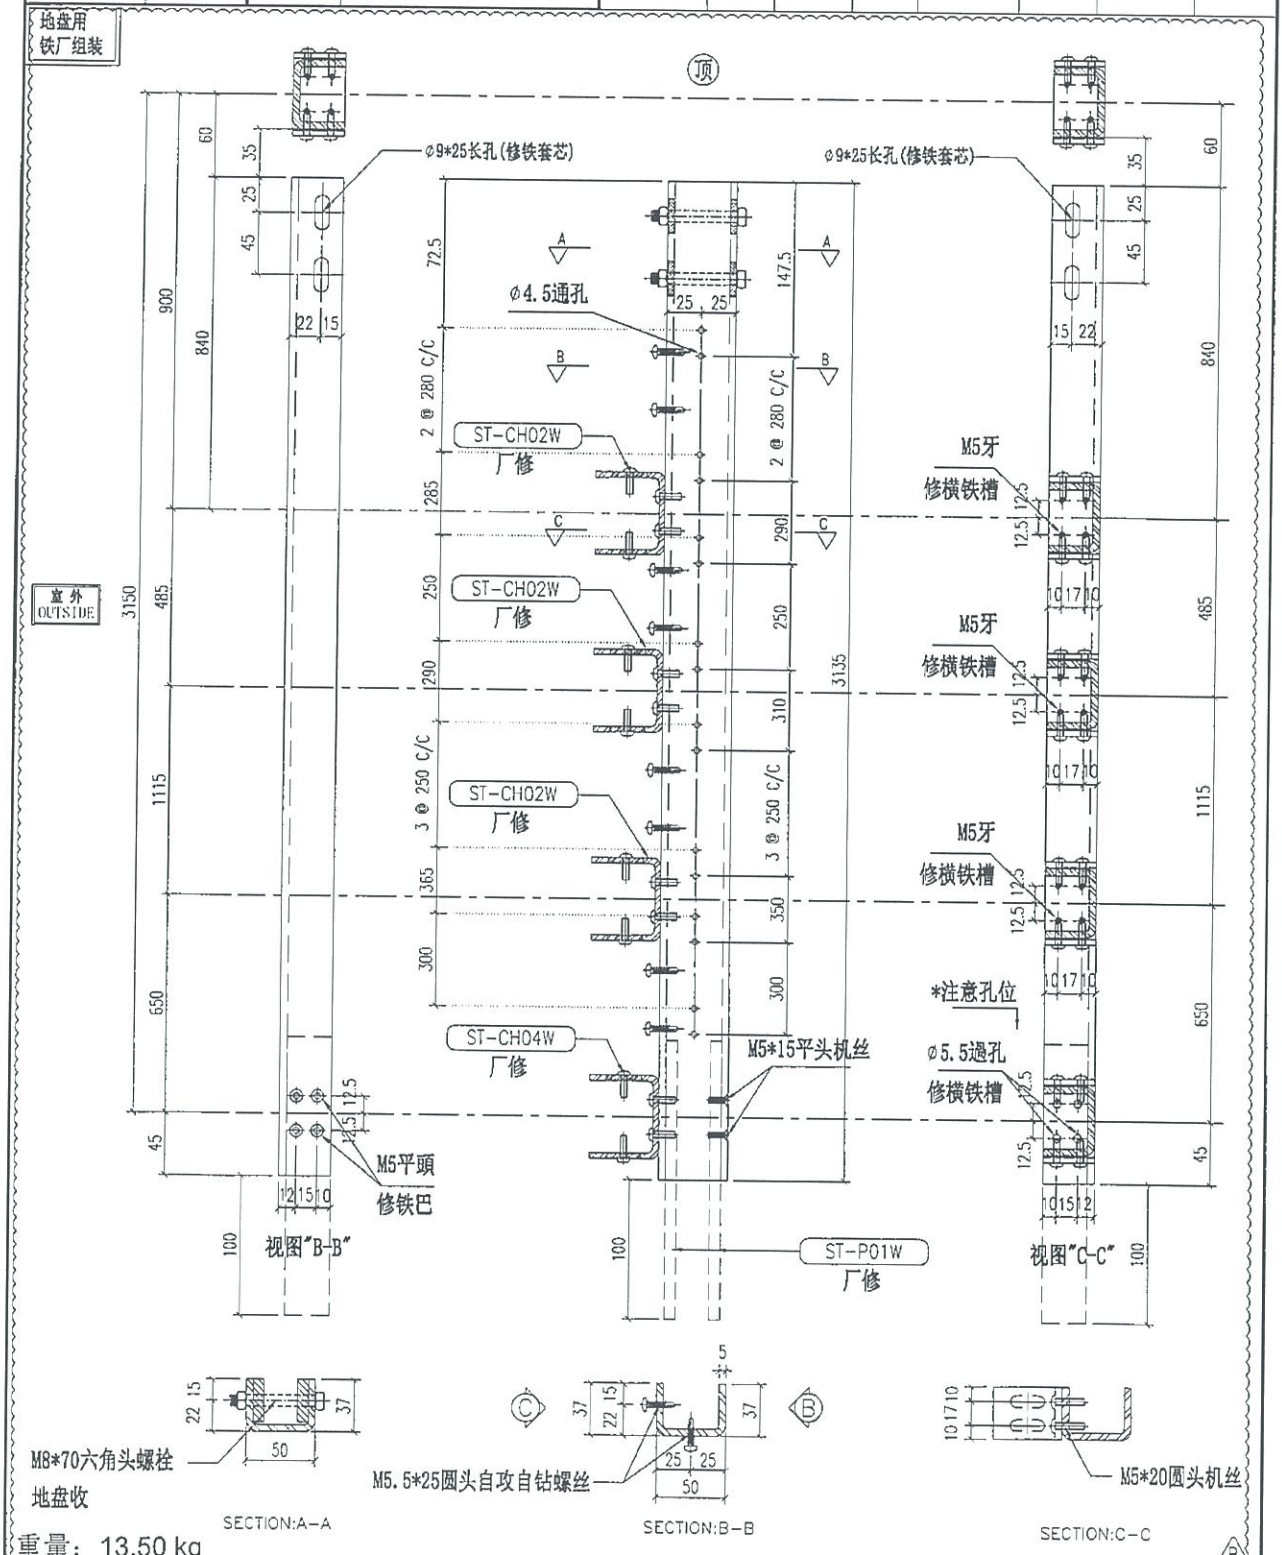

重量：13.50 kg

名称	主企铁槽拆图	制图	JH	2019.3.21	修改	A	B
材料	37*50*37*5mm铁槽	复核	DL	2019.3.22	日期	2019.4.10	2019.4.19
颜色	热浸锌	批准			图号	ST-M40S (1 of 2)	

EG-DWG3

美特铝质 有限公司
MIDI Aluminium Fabricator Ltd.

工程号	J-837	地盘	观塘裕民坊

物料编号	层数	每层数	总数	使用位置	楼层
ST-M40S	1	2	2	T1-A	27F
ST-M40S	1	1	1	T1-B	27F
ST-M40S	1	~~2~~ 2	~~2~~ 2	T1-E	27F
ST-M40S	1	2	2	T1-G	27F
ST-M40S	1	2	2	T1-H	27F
ST-M40S	1	2	2	T2-A	27F
ST-M40S	1	2	2	T2-B	27F
ST-M40S	1	1	1	T2-H	27F
ST-M40S	1	~~4~~ 3	~~4~~ 3	T2-M	27F
ST-M40S	1	2	2	T3-A	27F
ST-M40S	1	2	2	T3-B	27F
ST-M40S	1	4	4	T3-F	27F
ST-M40S	1	2	2	T5-A	27F
ST-M40S	1	3	3	T5-H	27F
ST-M40S	1	2	2	T5-L	27F
ST-M40S	1	2	2	T5-M	27F

A

物料编号	层数	每层数	总数	使用位置	楼层

B

名称	主企铁槽拆图	制图	JH	2019.3.21	修改	A	B
材料	37*50*37*5mm铁槽	复核	DL	2019.3.22	日期	2019.4.19	2019.5.23
颜色	热浸锌	批准			图号	ST-M40S (2 of 2)	


EG-DWG3

美特铝质有限公司
MIDI Aluminium Fabricator Ltd.

物料编号	层数	每层数	总数	使用位置	楼层		备注

工程号	J-837	地盘	观塘裕民坊

地盘用
铁厂组装

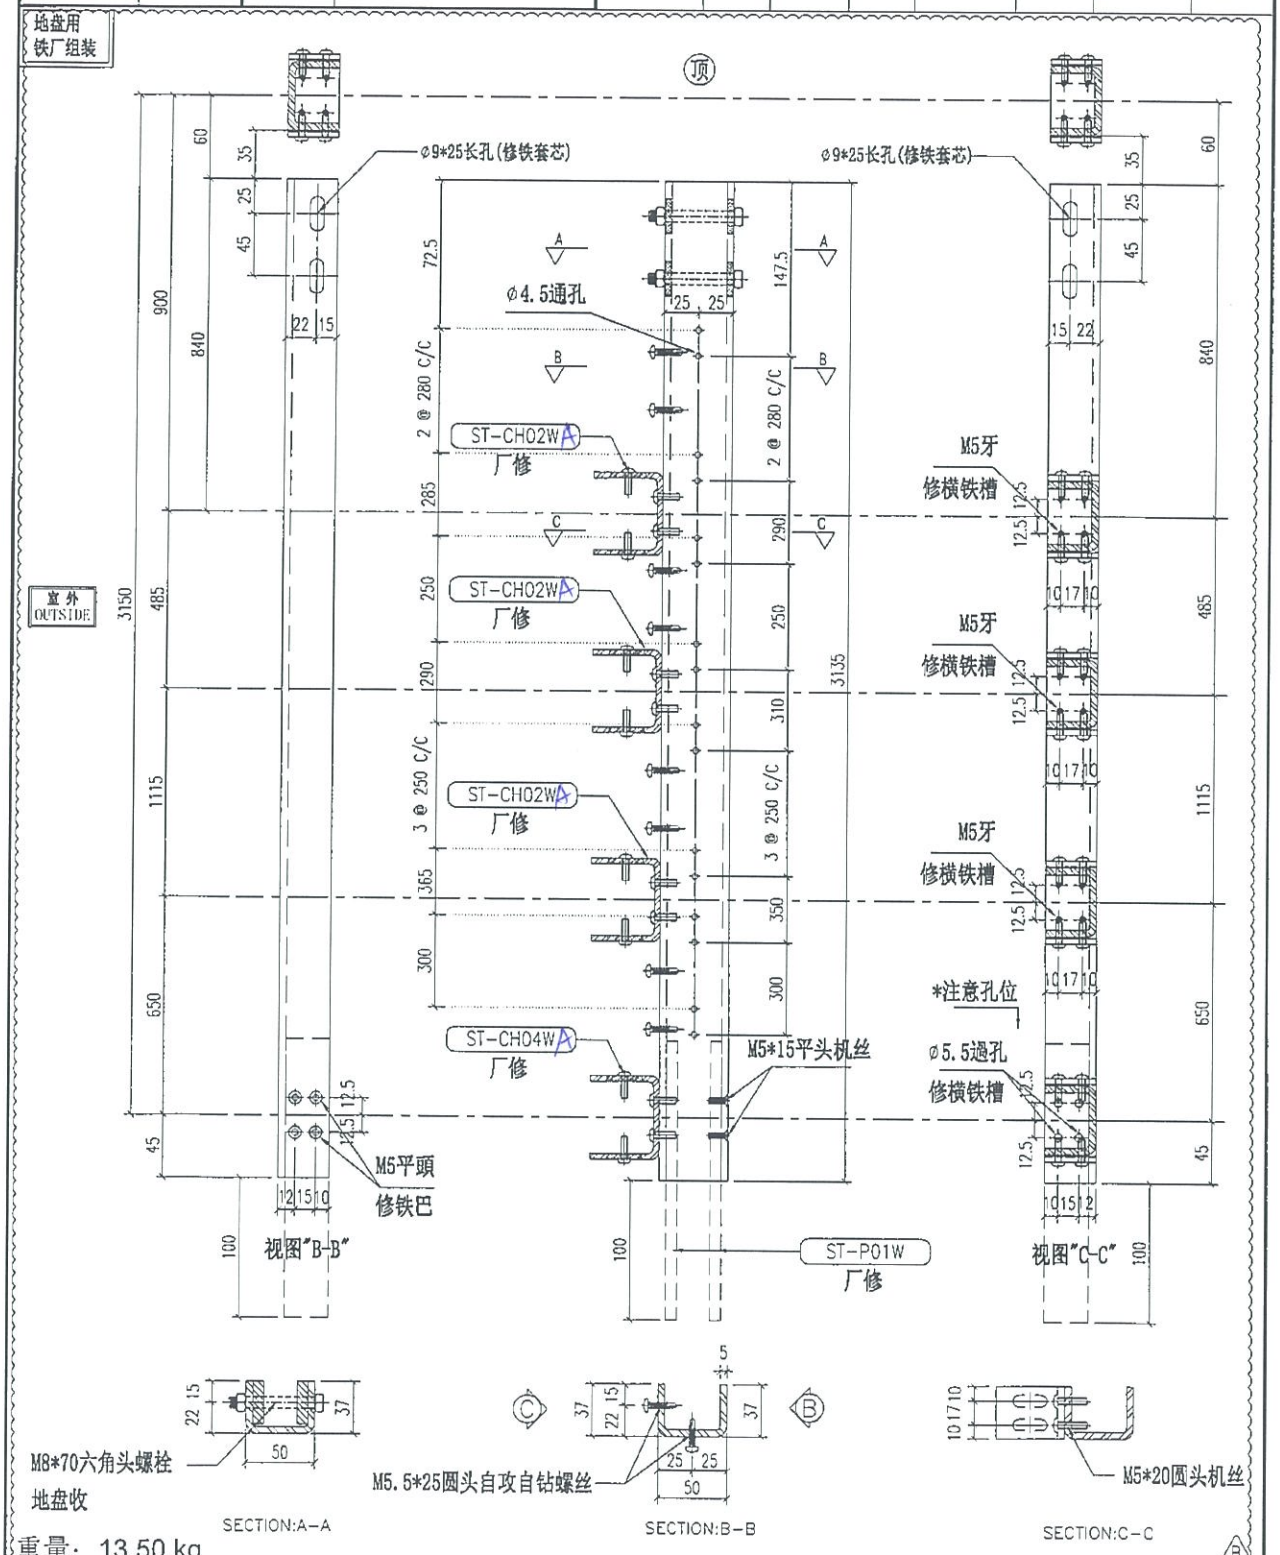

重量：13.50 kg

名称	主企铁槽拆图	制图	JH	2019.3.21	修改	~~A~~	~~B~~	新增
材料	37*50*37*5mm铁槽	复核	DL	2019.3.22	日期	~~2019.4.10~~	~~2019.4.19~~	
颜色	热浸锌	批准			图号	ST-M40S~~A~~(1 of 2)		

EG-DWG3

美特铝质有限公司
MIDI Aluminium Fabricator Ltd.

工程号	J-837	地盘	观塘裕民坊

物料编号	层数	每层数	总数	使用位置	楼层
~~ST-M40S~~	~~1~~	~~2~~	~~2~~	~~T1-A~~	~~27F~~
~~ST-M40S~~	~~1~~	~~1~~	~~1~~	~~T1-B~~	~~27F~~
ST-M40SA	1	~~6~~ 3	~~6~~ 3	T1-E	27F
~~ST-M40S~~	~~1~~	~~2~~	~~2~~	~~T1-G~~	~~27F~~
ST-M40S	1	2	2	T1-H	27F
ST-M40S	1	2	2	T2-A	27F
ST-M40S	1	2	2	T2-B	27F
~~ST-M40S~~	~~1~~	~~1~~	~~1~~	~~T2-H~~	~~27F~~
ST-M40SA	1	~~4~~ 1	~~4~~ 1	T2-M	27F
~~ST-M40S~~	~~1~~	~~2~~	~~2~~	~~T3-A~~	~~27F~~
ST-M40S	1	2	2	T3-B	27F
ST-M40S	1	4	4	T3-F	27F
ST-M40S	1	2	2	T5-A	27F
ST-M40S	1	3	3	T5-H	27F
ST-M40S	1	2	2	T5-L	27F
~~ST-M40S~~	~~1~~	~~2~~	~~2~~	~~T6-M~~	~~27F~~

物料编号	层数	每层数	总数	使用位置	楼层


名称	主企铁槽拆图	制图	JH	2019.3.21	修改	~~A~~	新增
材料	37*50*37*5mm铁槽	复核	DL	2019.3.22	日期	2019.~~4~~.19	
颜色	热浸锌	批准			图号	ST-M40SA(2 of 2)	

EG-DWG3

美特铝质有限公司
MIDI Aluminium Fabricator Ltd.

工程号	J-837	地盘	观塘裕民坊

物料编号	层数	每层数	总数	使用位置	楼层		备注
ST-M41S	1	2 1	2 1	T1-E	27F	B	
ST-M41S	1	8 3	8 3	T2-M	27F		
ST-M41S	1	2	2	T3-F	27F		
ST-M41S	1	3	3	T5-A	27F		
ST-M41S	1	4	4	T5-H	27F		

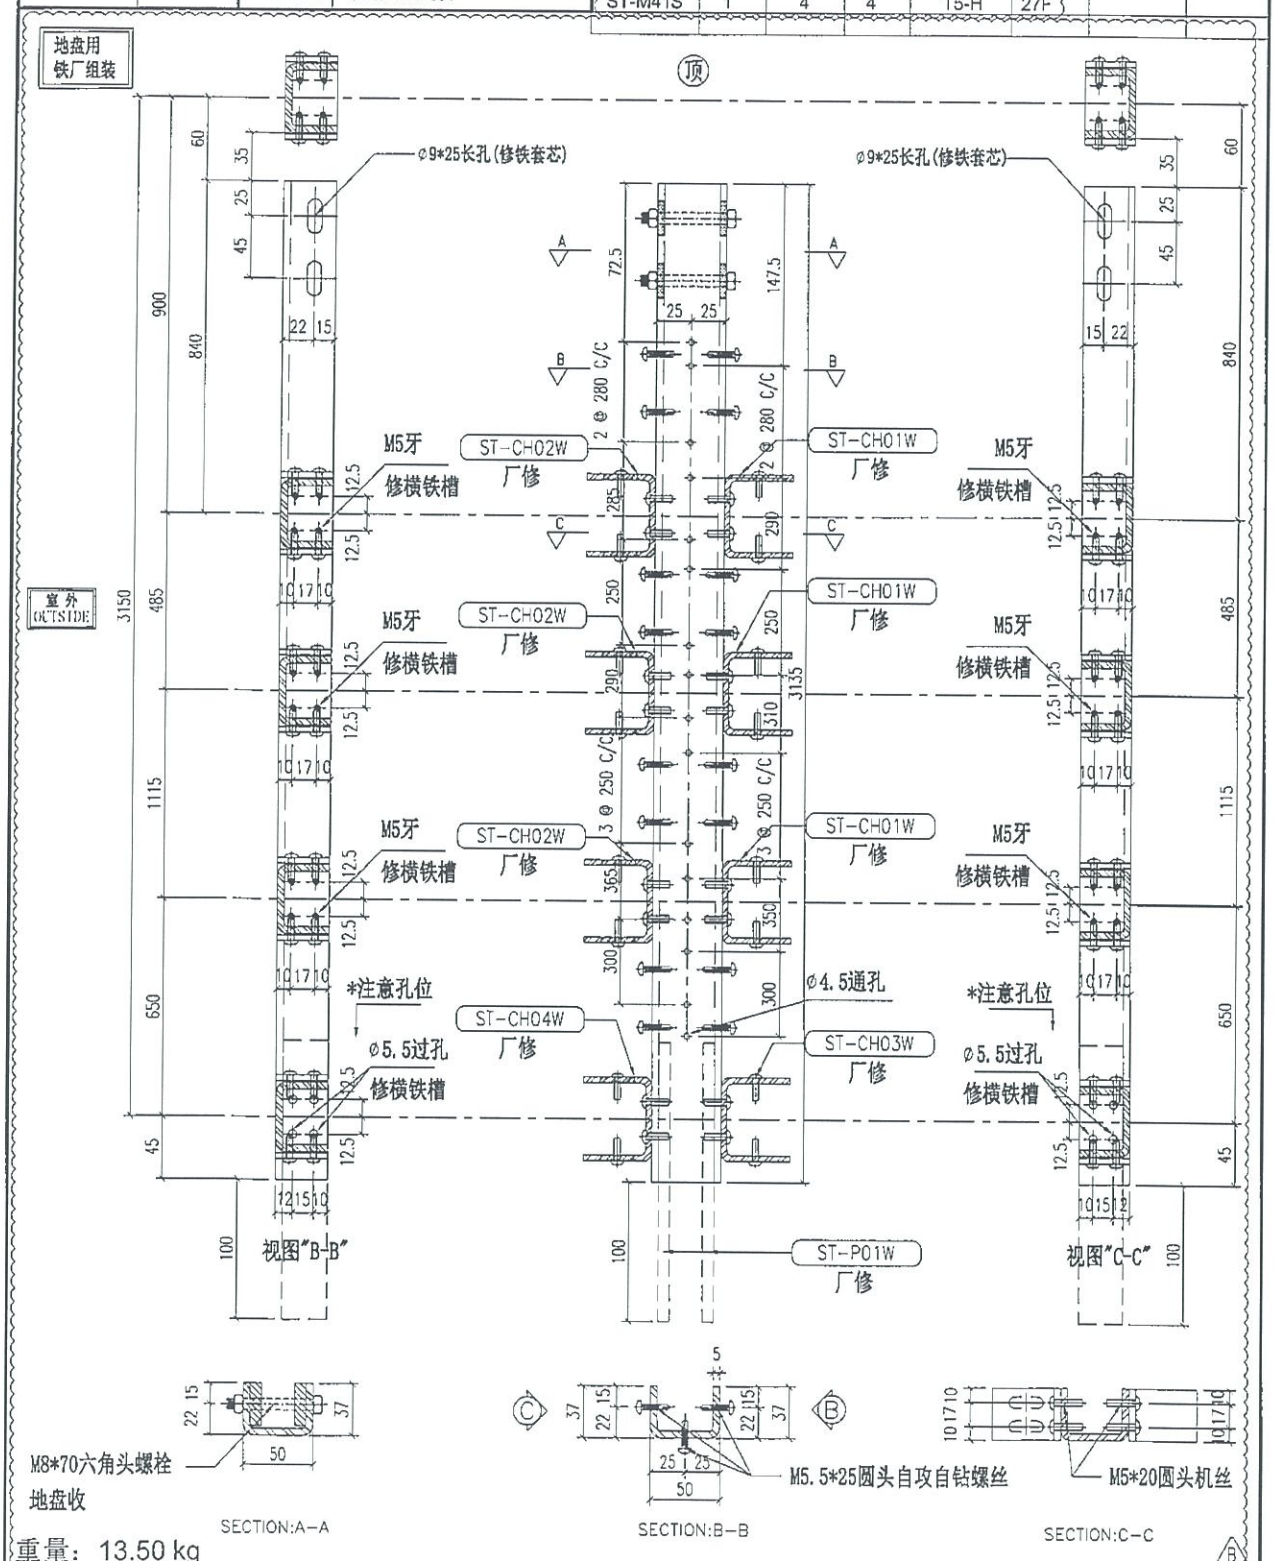

重量：13.50 kg


名称	主企铁槽拆图	制图	JH	2019.3.21	修改	A	B	C
材料	37*50*37*5mm铁槽	复核	DL	2019.3.22	日期	2019.4.10	2019.4.19	2019.5.22
颜色	热浸锌	批准			图号	ST-M41S		

EG-DWG3

美特铝质有限公司
MIDI Aluminium Fabricator Ltd.

工程号	J-837	地盘	观塘裕民坊

物料编号	层数	每层数	总数	使用位置	楼层		备注
ST-M41S A	1	2	2	T1-E	27F	B	
ST-M41S A	1	6	6	T2-M	27F		
ST-M41S	1	2	2	T3-F	27F		
ST-M41S	1	3	3	T5-A	27F		
ST-M41S	1	4	4	T5-H	27F		

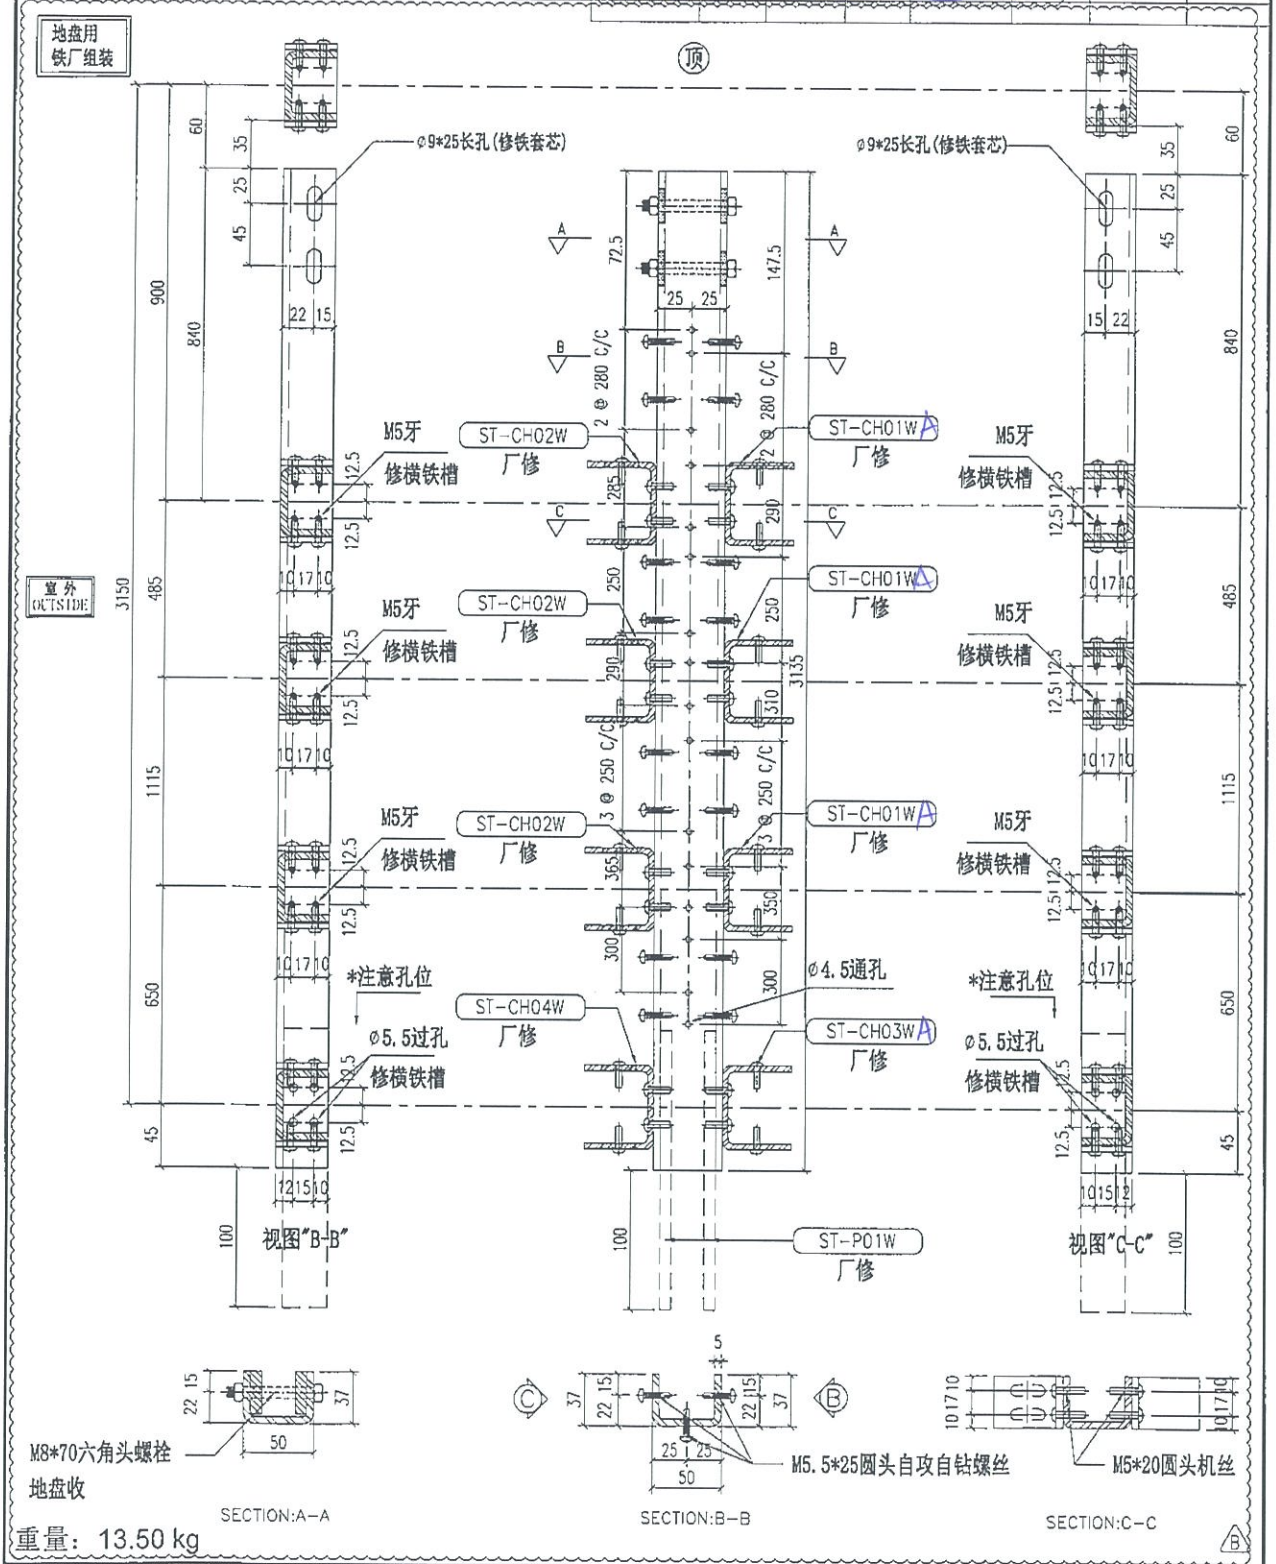

重量：13.50 kg


名称	主企铁槽拆图	制图	JH	2019.3.21	修改	A	B	新增
材料	37*50*37*5mm铁槽	复核	DL	2019.3.22	日期	2019.4.10	2019.4.19	
颜色	热浸锌	批准			图号	ST-M41S A		

EG-DWG3

美特铝质有限公司
MIDI Aluminium Fabricator Ltd.

工程号	J-837	地盘	观塘裕民坊

物料编号	层数	每层数	总数	使用位置	楼层		备注
ST-M41S	1	2	2	T1-E	27F		
ST-M41S B	1	2 2	2 2	T2-M	27F	B	
ST-M41S	1	2	2	T3-F	27F		
ST-M41S	1	3	3	T5-A	27F		
ST-M41S	1	4	4	T6-H	27F		

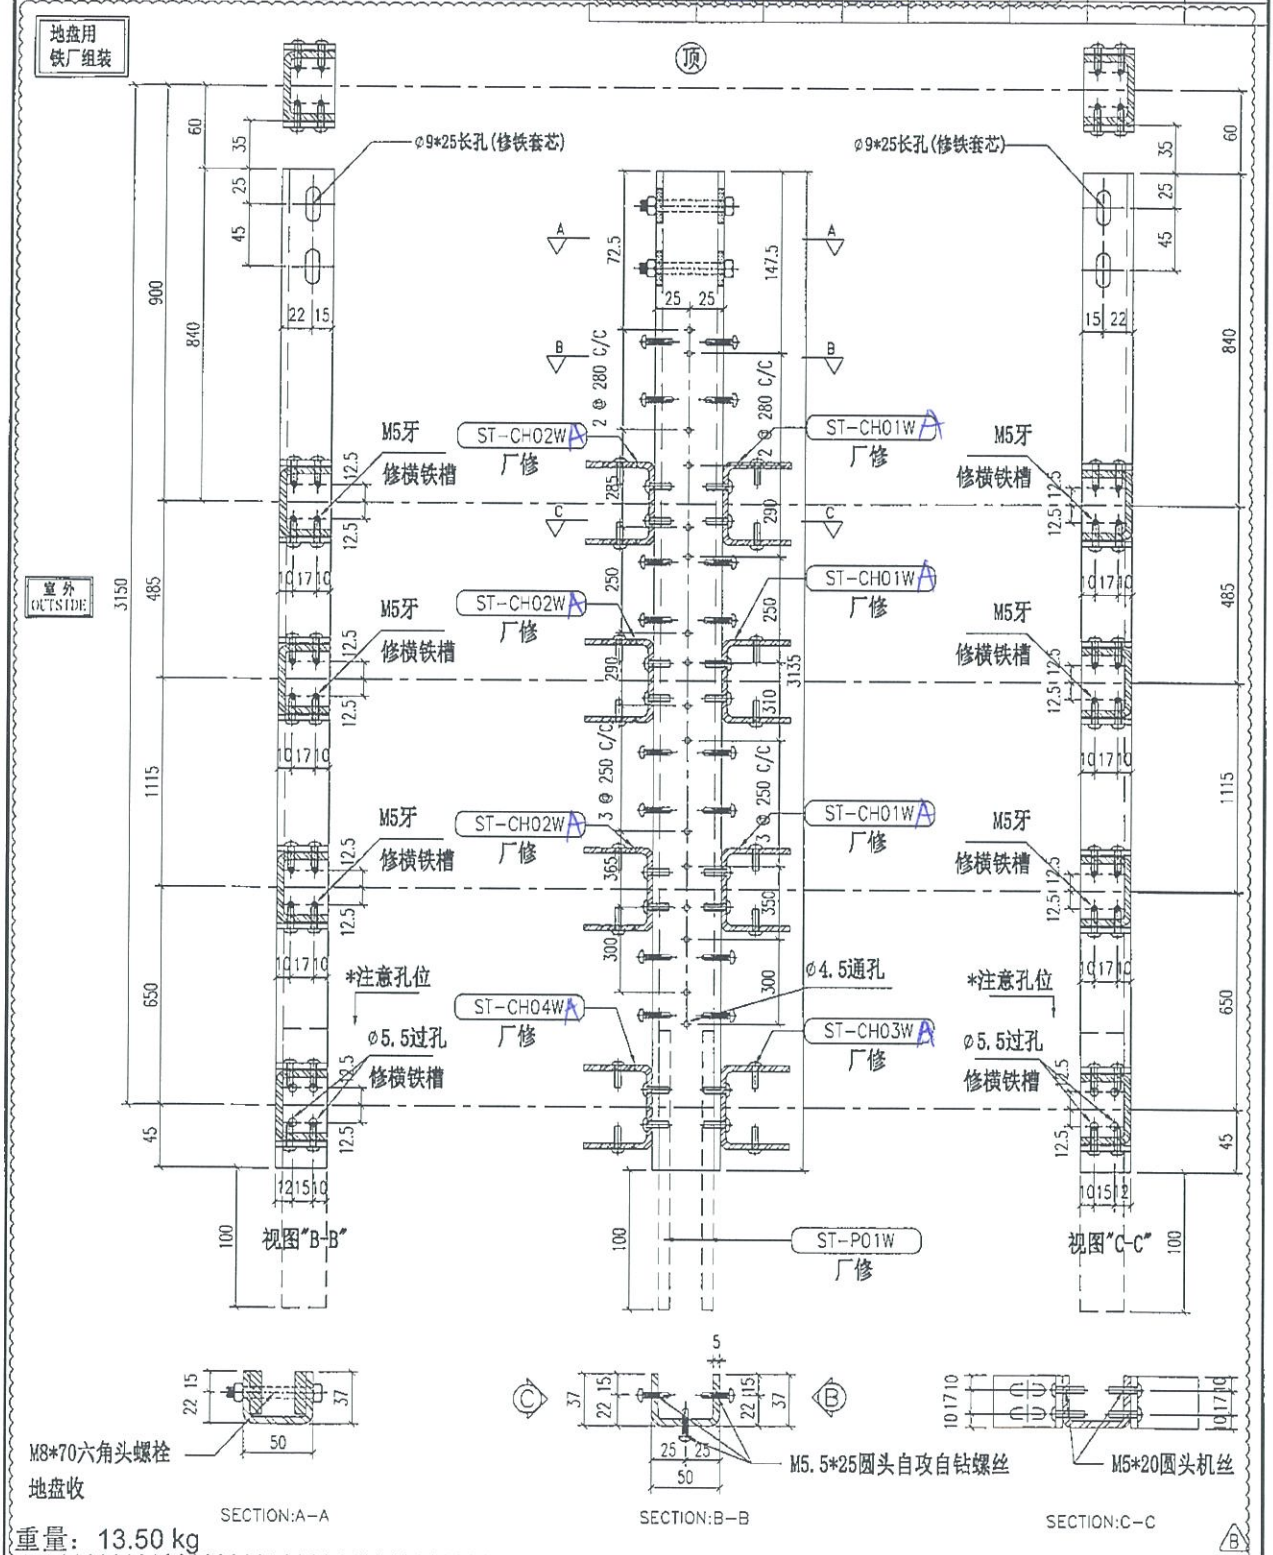

重量：13.50 kg

名称	主企铁槽拆图	制图	JH	2019.3.21	修改	A	B	新增
材料	37*50*37*5mm铁槽	复核	DL	2019.3.22	日期	2019.4.10	2019.4.19	
颜色	热浸锌	批准			图号	ST-M41S B		


FG-DWG3

美特铝质有限公司
MIDI Aluminium Fabricator Ltd.

工程号	J-837	地盘	观塘裕民坊

物料编号	层数	每层数	总数	使用位置	楼层		备注

地盘用
铁厂组装

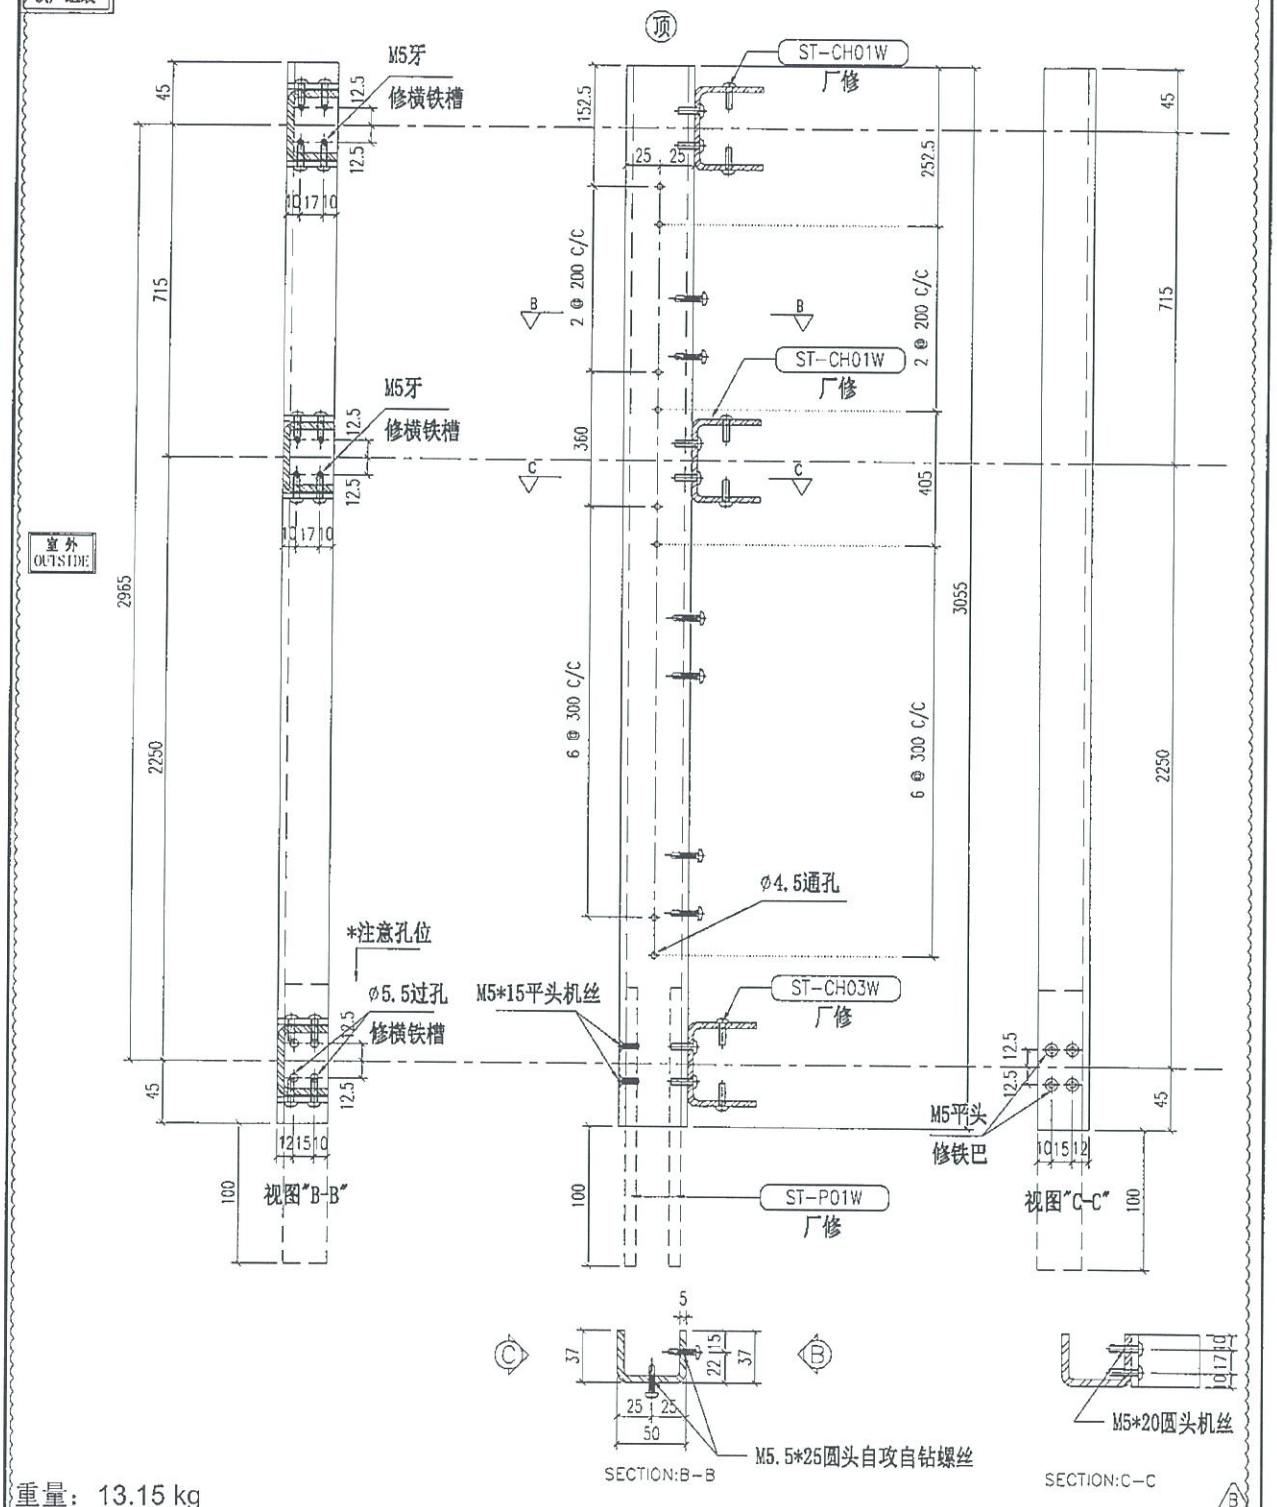

重量：13.15 kg

名称	主企铁槽拆图	制图	JH	2019.3.21	修改	A	B
材料	37*50*37*5mm铁槽	复核	DL	2019.3.22	日期	2019.4.10	2019.4.19
颜色	热浸锌	批准			图号	ST-M46S (1 of 2)	

EG-DWG3

美特铝质有限公司
MIDI Aluminium Fabricator Ltd.

工程号	J-837	地盘	观塘裕民坊

物料编号	层数	每层数	总数	使用位置	楼层
ST-M46S	1	2	2	T1-A	50F
ST-M46S	1	2	2	T1-B	50F
ST-M46S	1	~~2~~ 1	~~2~~ 2	T1-E	50F
ST-M46S	1	2	2	T1-G	50F
ST-M46S	1	2	2	T1-H	50F
ST-M46S	1	3	3	T5-A	51F
ST-M46S	1	2	2	T3-A	52F
ST-M46S	1	2	2	T3-B	52F
ST-M46S	1	3	3	T3-F	52F
ST-M46S	1	2	2	T2-A	55F
ST-M46S	1	2	2	T2-B	55F
ST-M46S	1	1	1	T2-H	55F
ST-M46S	1	3	3	T2-M	55F

A

物料编号	层数	每层数	总数	使用位置	楼层

名称	主企铁槽拆图	制图	JH	2019.3.21	修改	B	C
材料	37*50*37*5mm铁槽	复核	DL	2019.3.22	日期	2019.4.19	2019.5.22
颜色	热浸锌	批准			图号	ST-M46S (2 of 2)	


EG-DWG3

美特铝质有限公司
MIDI Aluminium Fabricator Ltd.

工程号	J-837	地盘	观塘裕民坊

物料编号	层数	每层数	总数	使用位置	楼层		备注

地盘用
铁厂组装

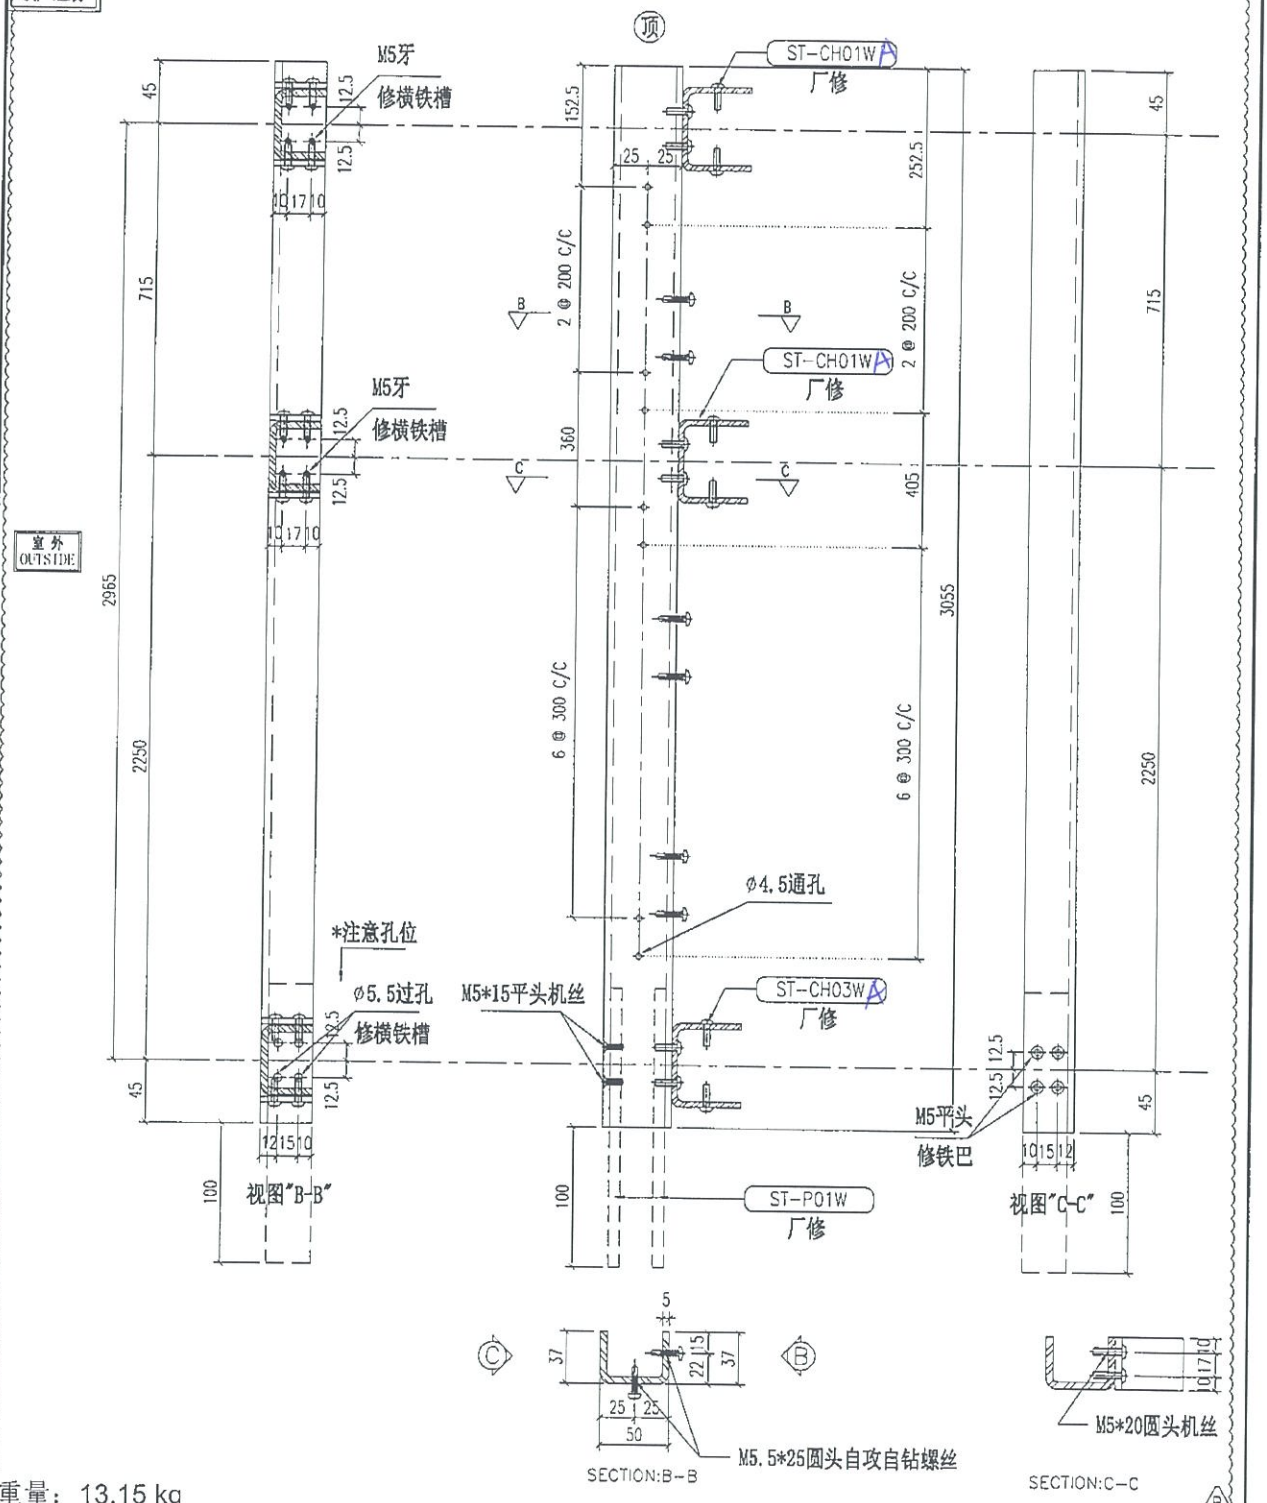

重量：13.15 kg

名称	主企铁槽拆图	制图	JH	2019.3.21	修改	A	B	新增
材料	37*50*37*5mm铁槽	复核	DL	2019.3.22	日期	2019.4.10	2019.4.19	
颜色	热浸锌	批准			图号	ST-M46S A (1 of 2)		

EG-DWG3

美特铝质有限公司
MIDI Aluminium Fabricator Ltd.

工程号	J-837	地盘	观塘裕民坊

物料编号	层数	每层数	总数	使用位置	楼层
~~ST-M46S~~	~~1~~	~~2~~	~~2~~	~~T1-A~~	~~50F~~
~~ST-M46S~~	~~1~~	~~2~~	~~2~~	~~T1-B~~	~~50F~~
ST-M46S	1	~~2~~ 2	~~2~~ 2	T1-E	50F
~~ST-M46S~~	~~1~~	~~2~~	~~2~~	~~T1-G~~	~~50F~~
ST-M46S	1	2	2	T1-H	50F
ST-M46S	1	3	3	T5-A	51F
ST-M46S	1	2	2	T3-A	52F
ST-M46S	1	2	2	T3-B	52F
ST-M46S	1	3	3	T3-F	52F
ST-M46S	1	2	2	T2-A	55F
ST-M46S	1	2	2	T2-B	55F
ST-M46S	1	1	1	T2-H	55F
~~ST-M46S~~	~~1~~	~~3~~	~~3~~	~~T2-M~~	~~55F~~

A

物料编号	层数	每层数	总数	使用位置	楼层

名称	主企铁槽拆图	制图	JH	2019.3.21	修改	B	新增
材料	37*50*37*5mm铁槽	复核	DL	2019.3.22	日期	2019.4.19	
颜色	热浸锌	批准			图号	ST-M46S/A(2 of 2)	


EG-DWG3

美特铝质有限公司
MIDI Aluminium Fabricator Ltd.

物料编号	层数	每层数	总数	使用位置	楼层		备注

工程号	J-837	地盘	观塘裕民坊

地盘用
铁厂组装

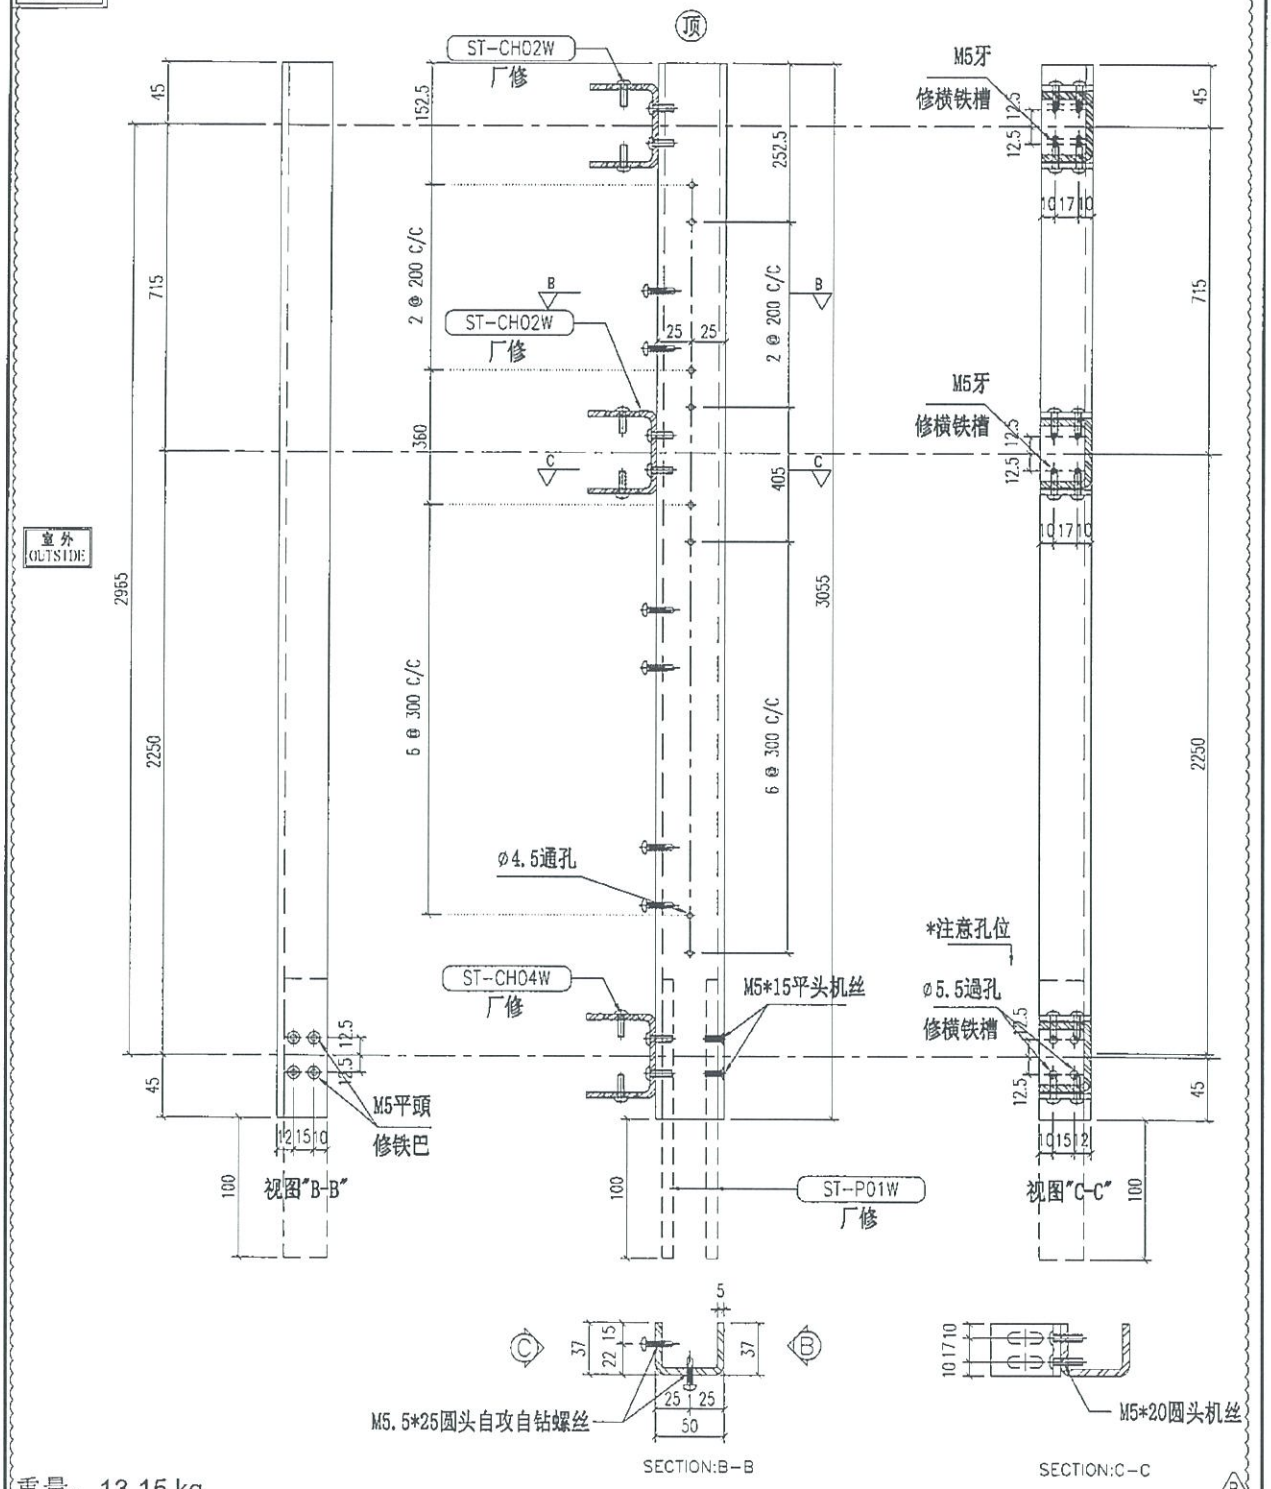

重量：13.15 kg

名称	主企铁槽拆图	制图	JH	2019.3.21	修改	A	B	
材料	37*50*37*5mm铁槽	复核	DL	2019.3.22	日期	2019.4.10	2019.4.19	
颜色	热浸锌	批准			图号	ST-M47S (1 of 2)		

EG-DWG3

美特铝质有限公司
MIDI Aluminium Fabricator Ltd.

工程号	J-837	地盘	观塘裕民坊

物料编号	层数	每层数	总数	使用位置	楼层
ST-M47S	1	2	2	T1-A	50F
ST-M47S	1	2	2	T1-B	50F
ST-M47S	1	~~5~~ 2	~~5~~ 2	T1-E	50F
ST-M47S	1	2	2	T1-G	50F
ST-M47S	1	2	2	T1-H	50F
ST-M47S	1	2	2	T5-A	51F
ST-M47S	1	2	2	T3-A	52F
ST-M47S	1	2	2	T3-B	52F
ST-M47S	1	4	4	T3-F	52F
ST-M47S	1	2	2	T2-A	55F
ST-M47S	1	2	2	T2-B	55F
ST-M47S	1	1	1	T2-H	55F
ST-M47S	1	4	4	T2-M	55F

A

物料编号	层数	每层数	总数	使用位置	楼层

名称	主企铁槽拆图	制图	JH	2019.3.21	修改	A	B
材料	37*50*37*5mm铁槽	复核	DL	2019.3.22	日期	2019.4.19	2019.5.22
颜色	热浸锌	批准			图号	ST-M47S (2 of 2)	

EG-DWG3


美特铝质有限公司
MIDI Aluminium Fabricator Ltd.

物料编号	层数	每层数	总数	使用位置	楼层		备注

工程号	J-837	地盘	观塘裕民坊

地盘用
铁厂组装

室外
OUTSIDE

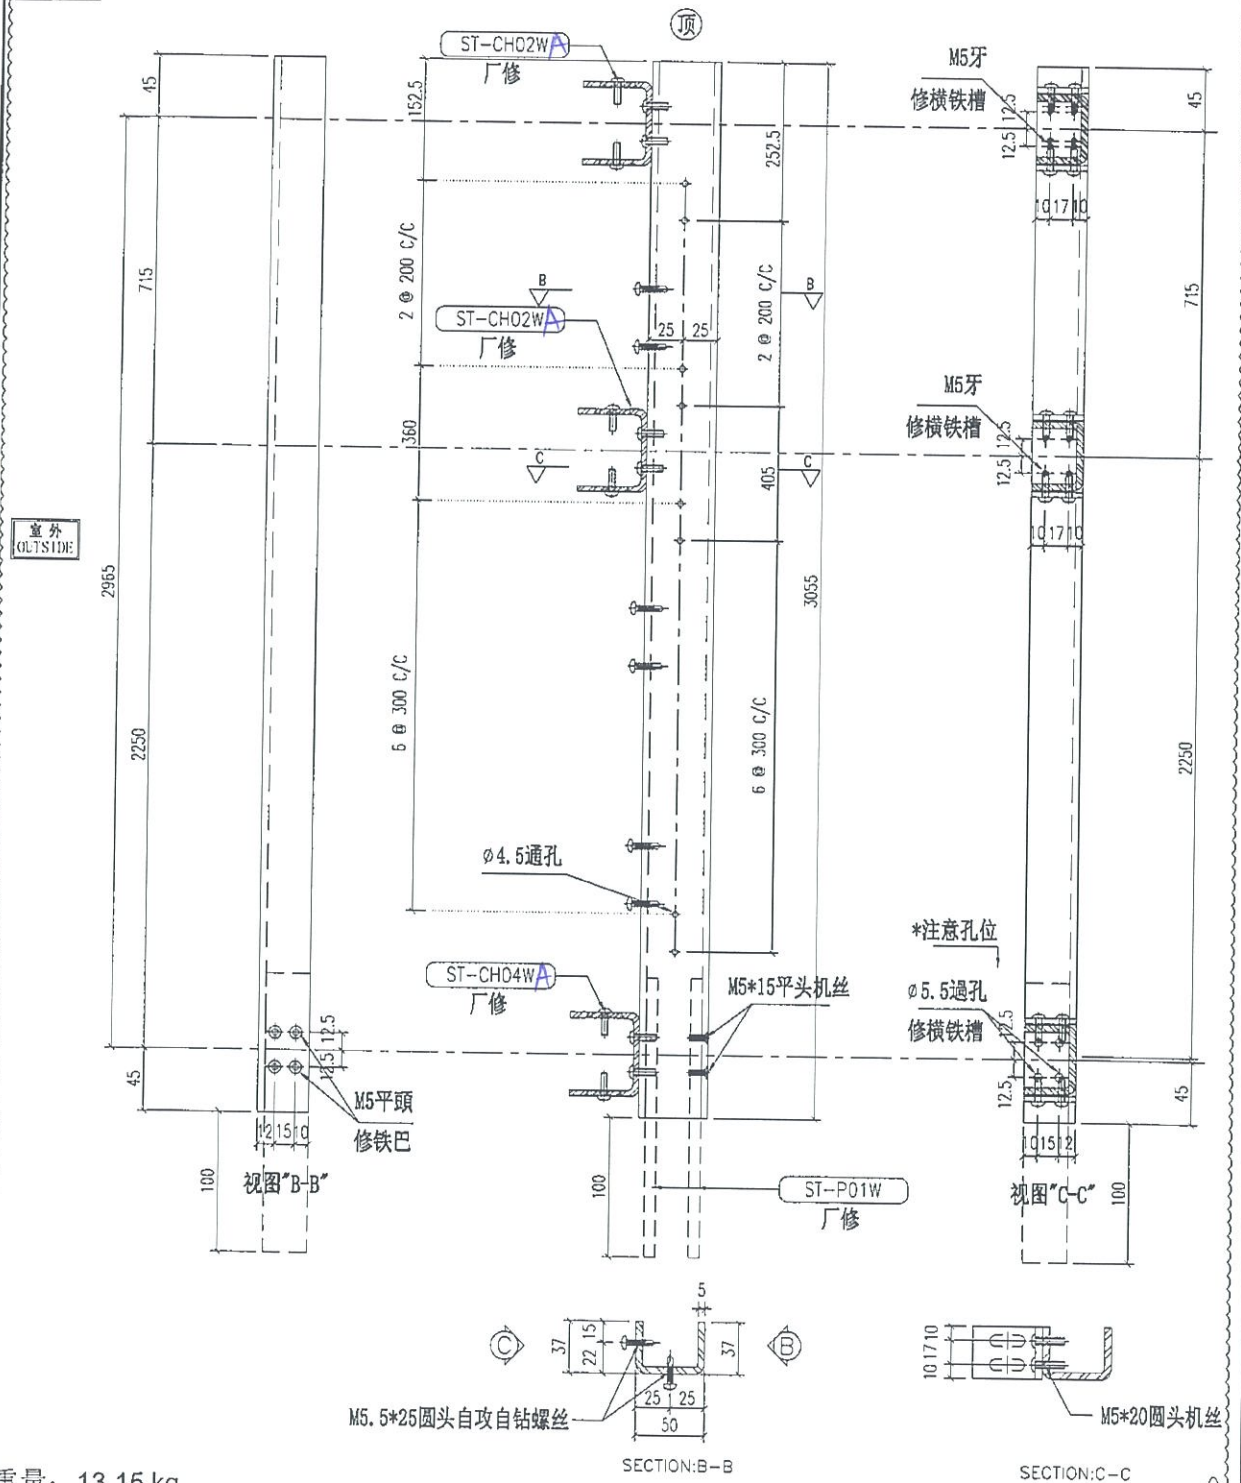

重量：13.15 kg

名称	主企铁槽拆图	制图	JH	2019.3.21	修改	A	B	新增
材料	37*50*37*5mm铁槽	复核	DL	2019.3.22	日期	2019.4.10	2019.4.19	
颜色	热浸锌	批准			图号	ST-M47S A (1 of 2)		

EG-DWG3

美特铝质有限公司
MIDI Aluminium Fabricator Ltd.

工程号	J-837	地盘	观塘裕民坊

物料编号	层数	每层数	总数	使用位置	楼层
ST-M47S	1	~~2~~	~~2~~	T1-A	50F
ST-M47S	1	~~2~~	~~2~~	T1-B	50F
ST-M47SA	1	~~5~~ 3	~~5~~ 3	T1-E	50F
~~ST-M47S~~	~~1~~	~~2~~	~~2~~	~~T1-G~~	~~50F~~
ST-M47S	1	2	2	T1-H	50F
ST-M47S	1	2	2	T5-A	51F
ST-M47S	1	2	2	T3-A	52F
ST-M47S	1	2	2	T3-B	52F
ST-M47S	1	4	4	T3-F	52F
ST-M47S	1	2	2	T2-A	55F
ST-M47S	1	2	2	T2-B	55F
ST-M47S	1	1	1	T2-H	55F
ST-M47S	1	4	4	T2-M	55F A

物料编号	层数	每层数	总数	使用位置	楼层


名称	主企铁槽拆图	制图	JH	2019.3.21	修改	A	新增
材料	37*50*37*5mm铁槽	复核	DL	2019.3.22	日期	2019.4.19	
颜色	热浸锌	批准			图号	ST-M47SA(2 of 2)	

EG-DWG3

美特铝质有限公司
MIDI Aluminium Fabricator Ltd.

工程号	J-837	地盘	观塘裕民坊

物料编号	层数	每层数	总数	使用位置	楼层		备注
ST-M49S	1	1	1	T1-E	50F	B	

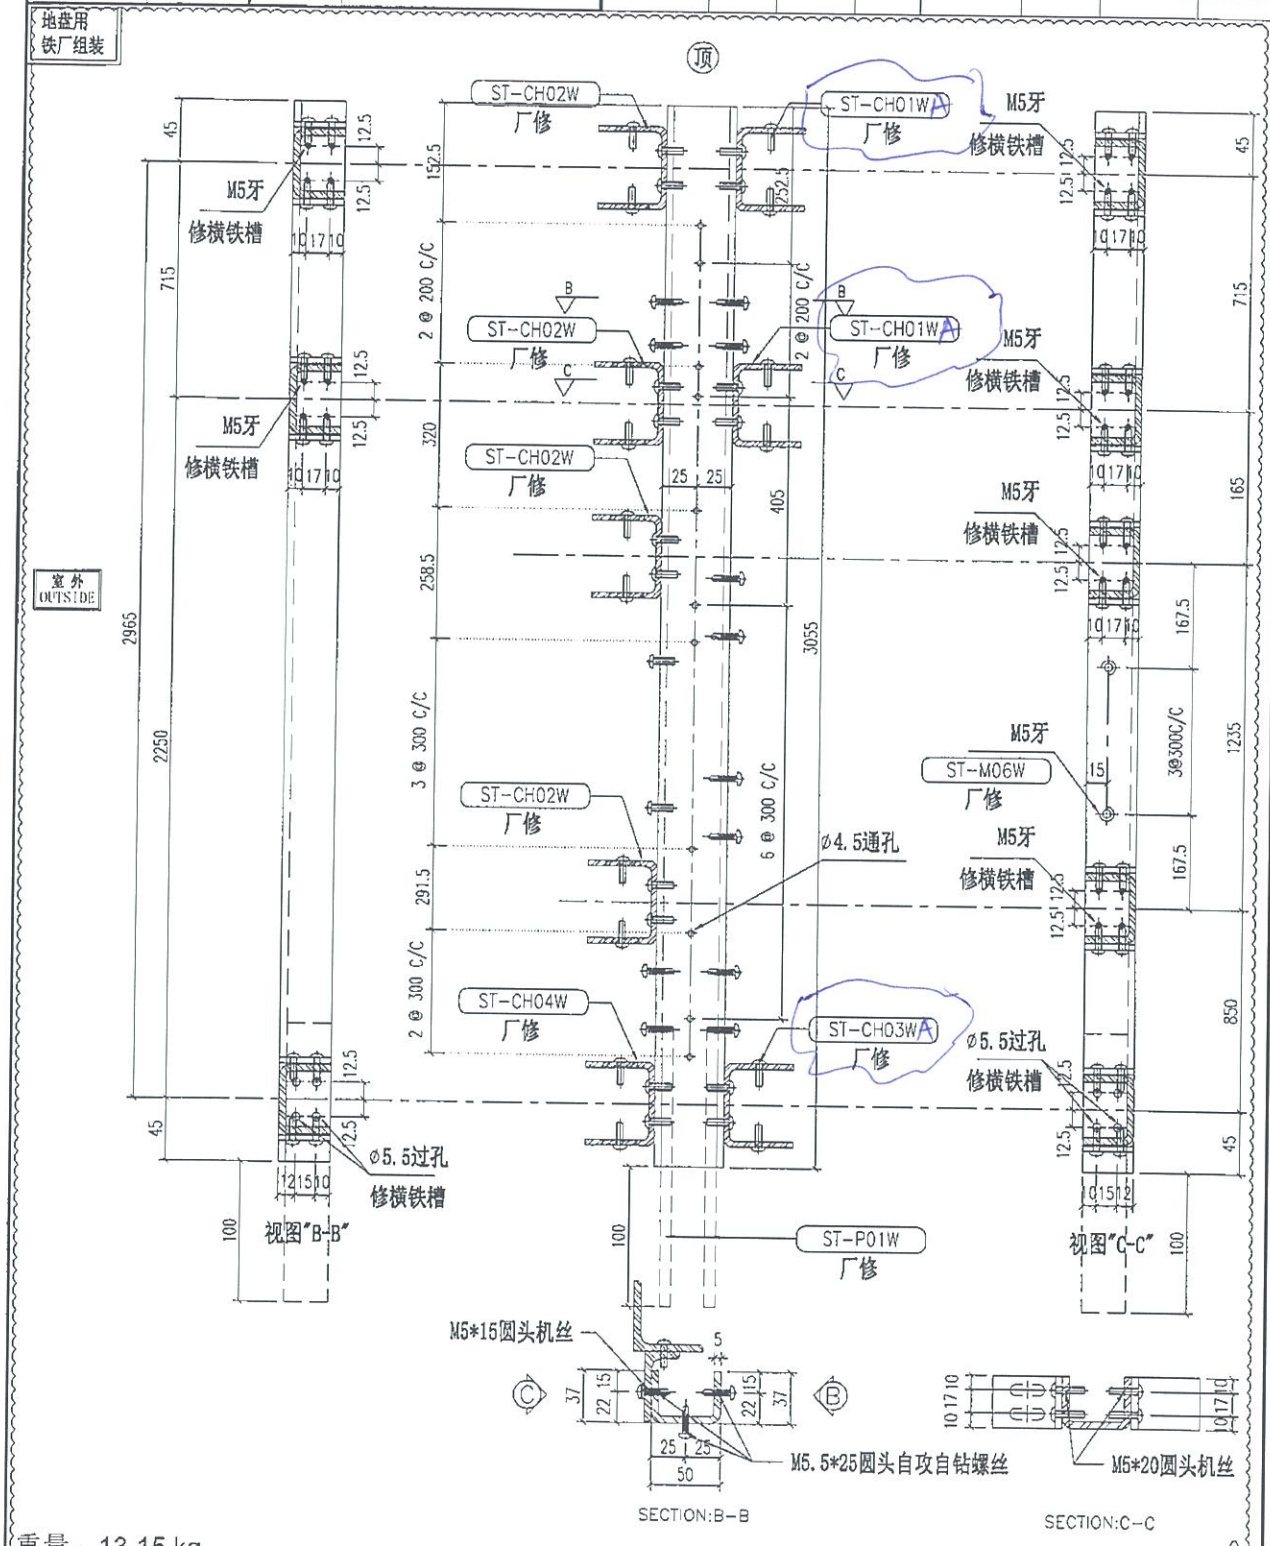

重量：13.15 kg


名称	主企铁槽拆图	制图	JH	2019.3.21	修改	A	B	C
材料	37*50*37*5mm铁槽	复核	DL	2019.3.22	日期	2019.4.10	2019.4.19	2019.5.22
颜色	热浸锌	批准			图号	ST-M49S		

EG-DWG3

美特铝质有限公司
MIDI Aluminium Fabricator Ltd.

物料编号	层数	每层数	总数	使用位置	楼层		备注
ST-M33S	1	1	1	T2-M	06F		
					B		

工程号	J-837	地盘	观塘裕民坊

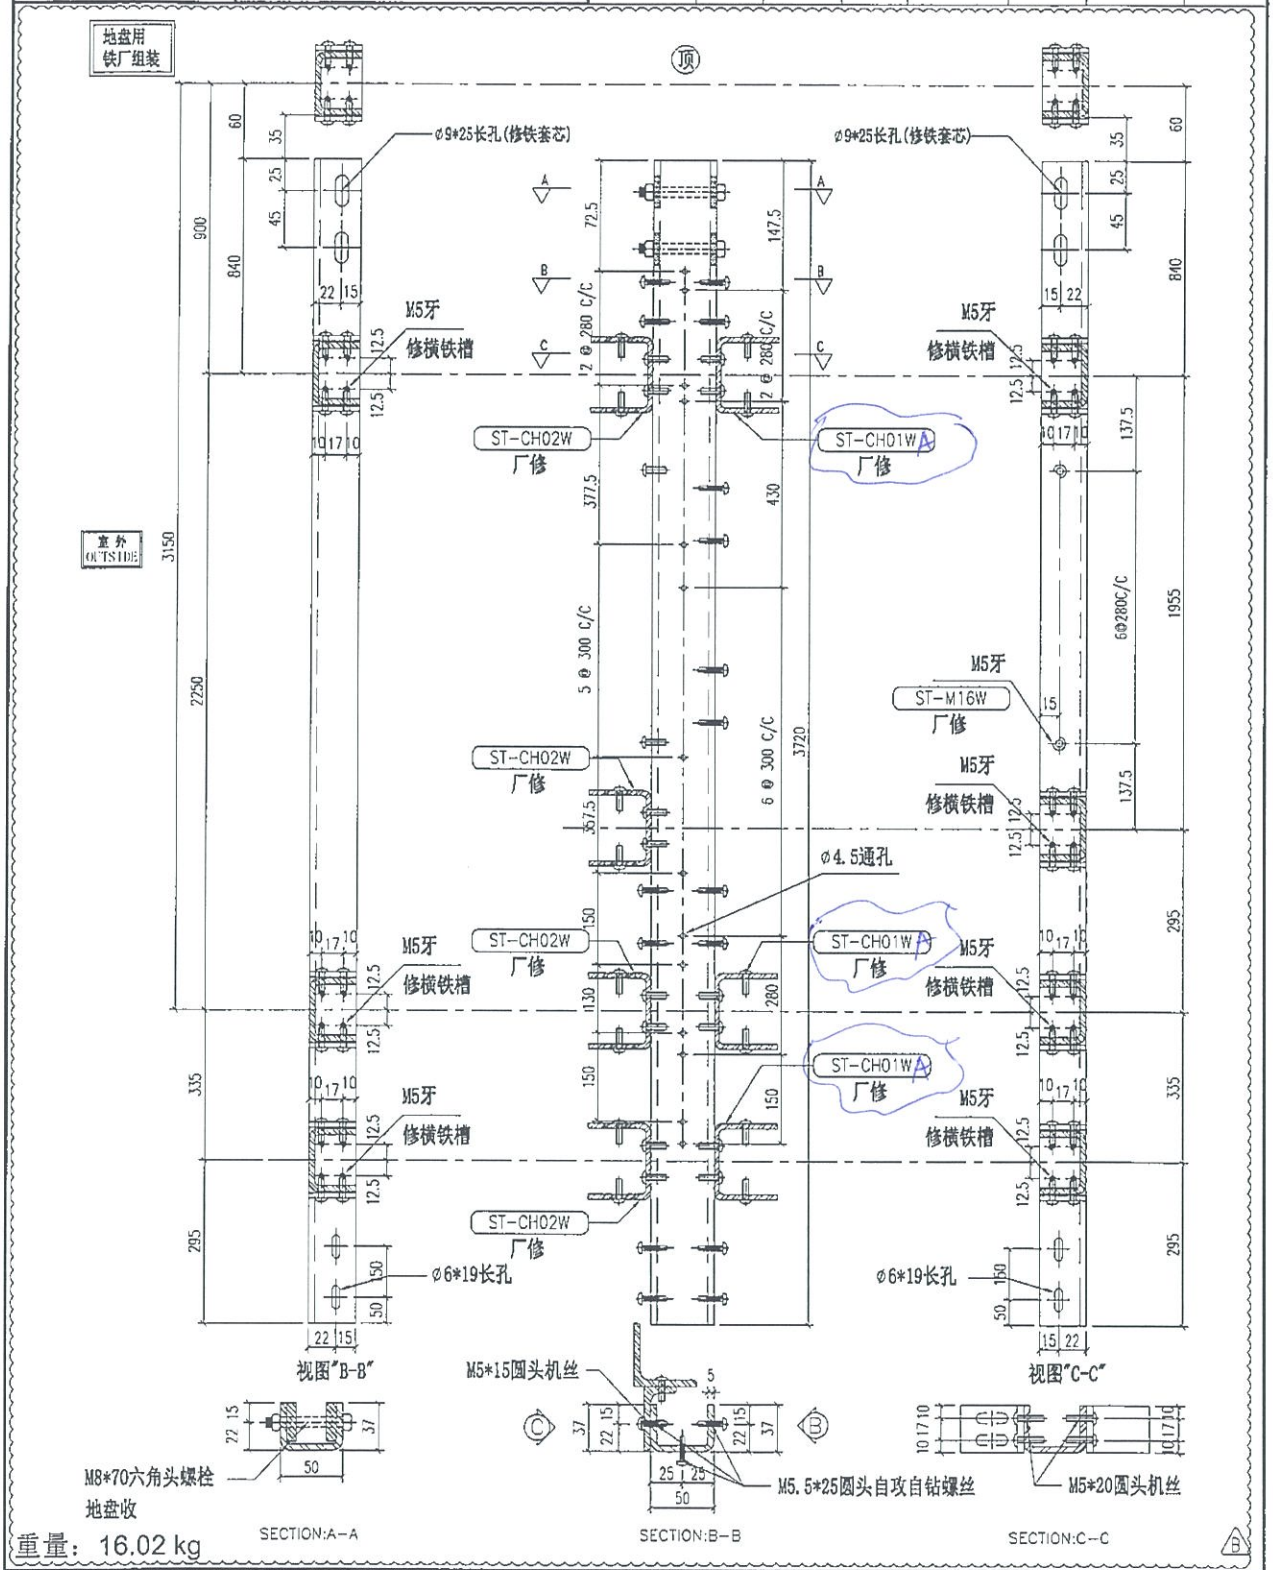

重量：16.02 kg


名称	主企铁槽拆图	制图	JH	2019.3.21	修改	A	B	C
材料	37*50*37*5mm铁槽	复核	DL	2019.3.22	日期	2019.4.10	2019.4.19	2019.5.22
颜色	热浸锌	批准			图号	ST-M33S		

EG-DWG3

美特铝质有限公司
MIDI Aluminium Fabricator Ltd.

工程号	J-837	地盘	观塘裕民坊

物料编号	层数	每层数	总数	使用位置	楼层		备注
ST-M34S	1	2	2	T2-M	06F	A	
ST-M34S	1	2	2	T3-F	06F	B	
ST-M34S	1	3	3	T5-A	06F		
ST-M34S	1	4	4	T5-H	06F		

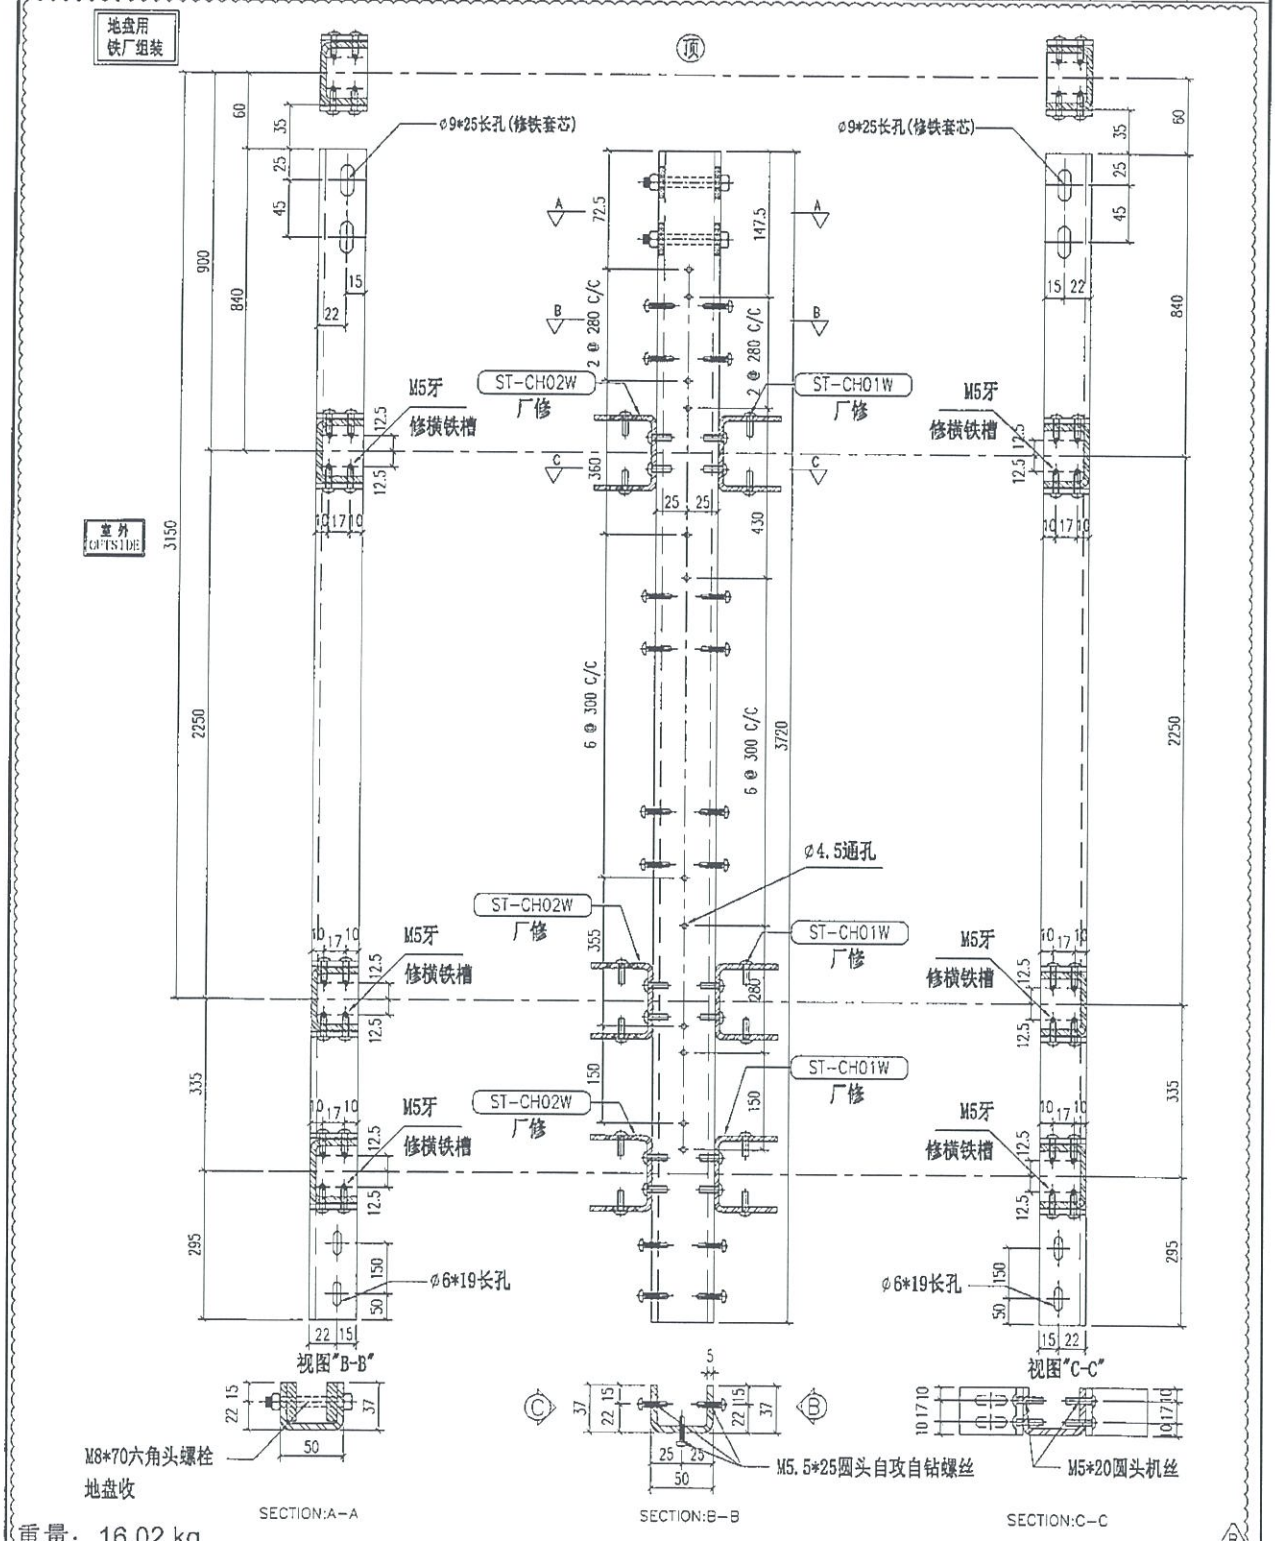

重量：16.02 kg


名称	主企铁槽拆图	制图	JH	2019.3.21	修改	A	B	C
材料	37*50*37*5mm铁槽	复核	DL	2019.3.22	日期	2019.4.10	2019.4.19	2019.5.22
颜色	热浸锌	批准			图号	ST-M34S		

EG-DWG3

美特铝质有限公司
MIDI Aluminium Fabricator Ltd.

工程号	J-837	地盘	观塘裕民坊

物料编号	层数	每层数	总数	使用位置	楼层		备注
ST-M34S A	1	2	2	T2-M	06F		
~~ST-M34S~~	1	2	2	T3-F	06F	B	
ST-M34S	1	3	3	T5-A	06F		
~~ST-M34S~~	1	4	4	T5-H	06F		

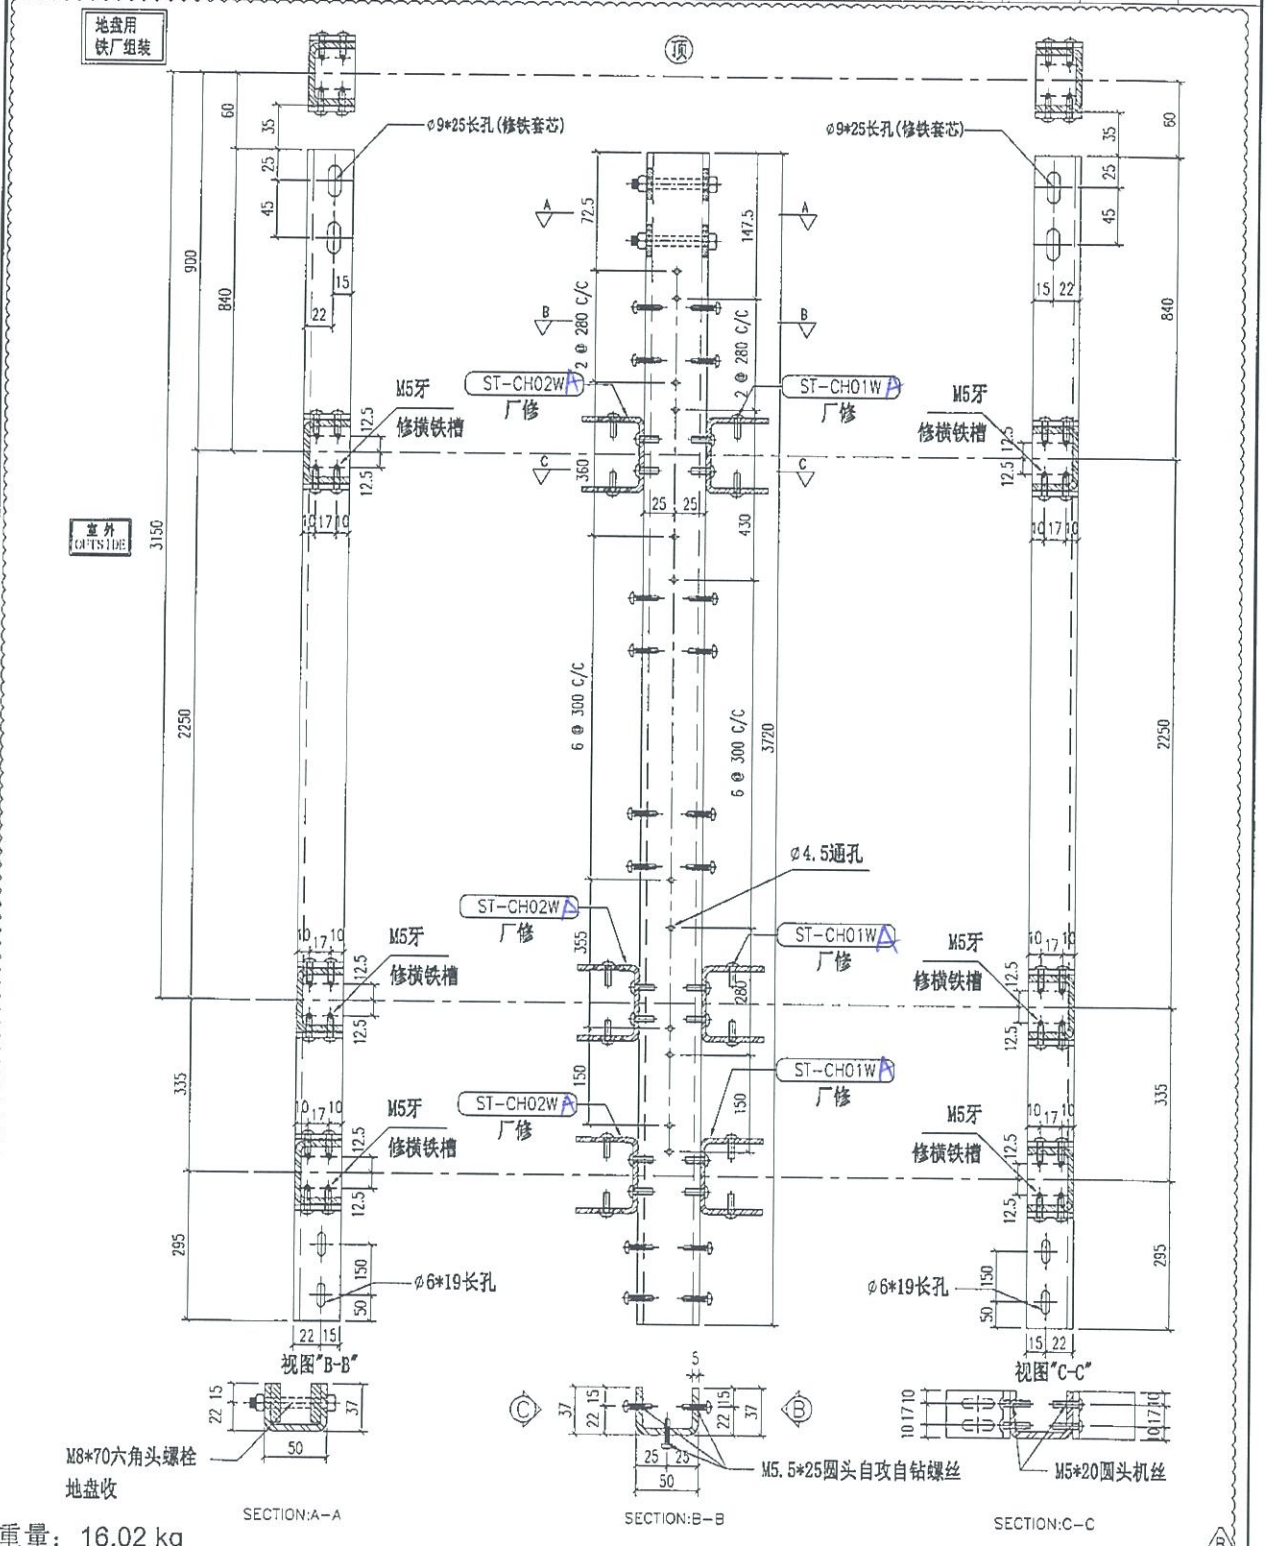

重量：16.02 kg


名称	主企铁槽拆图	制图	JH	2019.3.21	修改	A	B	新增
材料	37*50*37*5mm铁槽	复核	DL	2019.3.22	日期	2019.4.10	2019.4.19	
颜色	热浸锌	批准			图号	ST-M34S A		

EG-DWG3

美特铝质有限公司
MIDI Aluminium Fabricator Ltd.

物料编号	层数	每层数	总数	使用位置	楼层		备注
ST-M37S	1	1	1	T2-M	06F		
ST-M37S	1	1	1	T3-F	06F	B	

工程号	J-837	地盘	观塘裕民坊

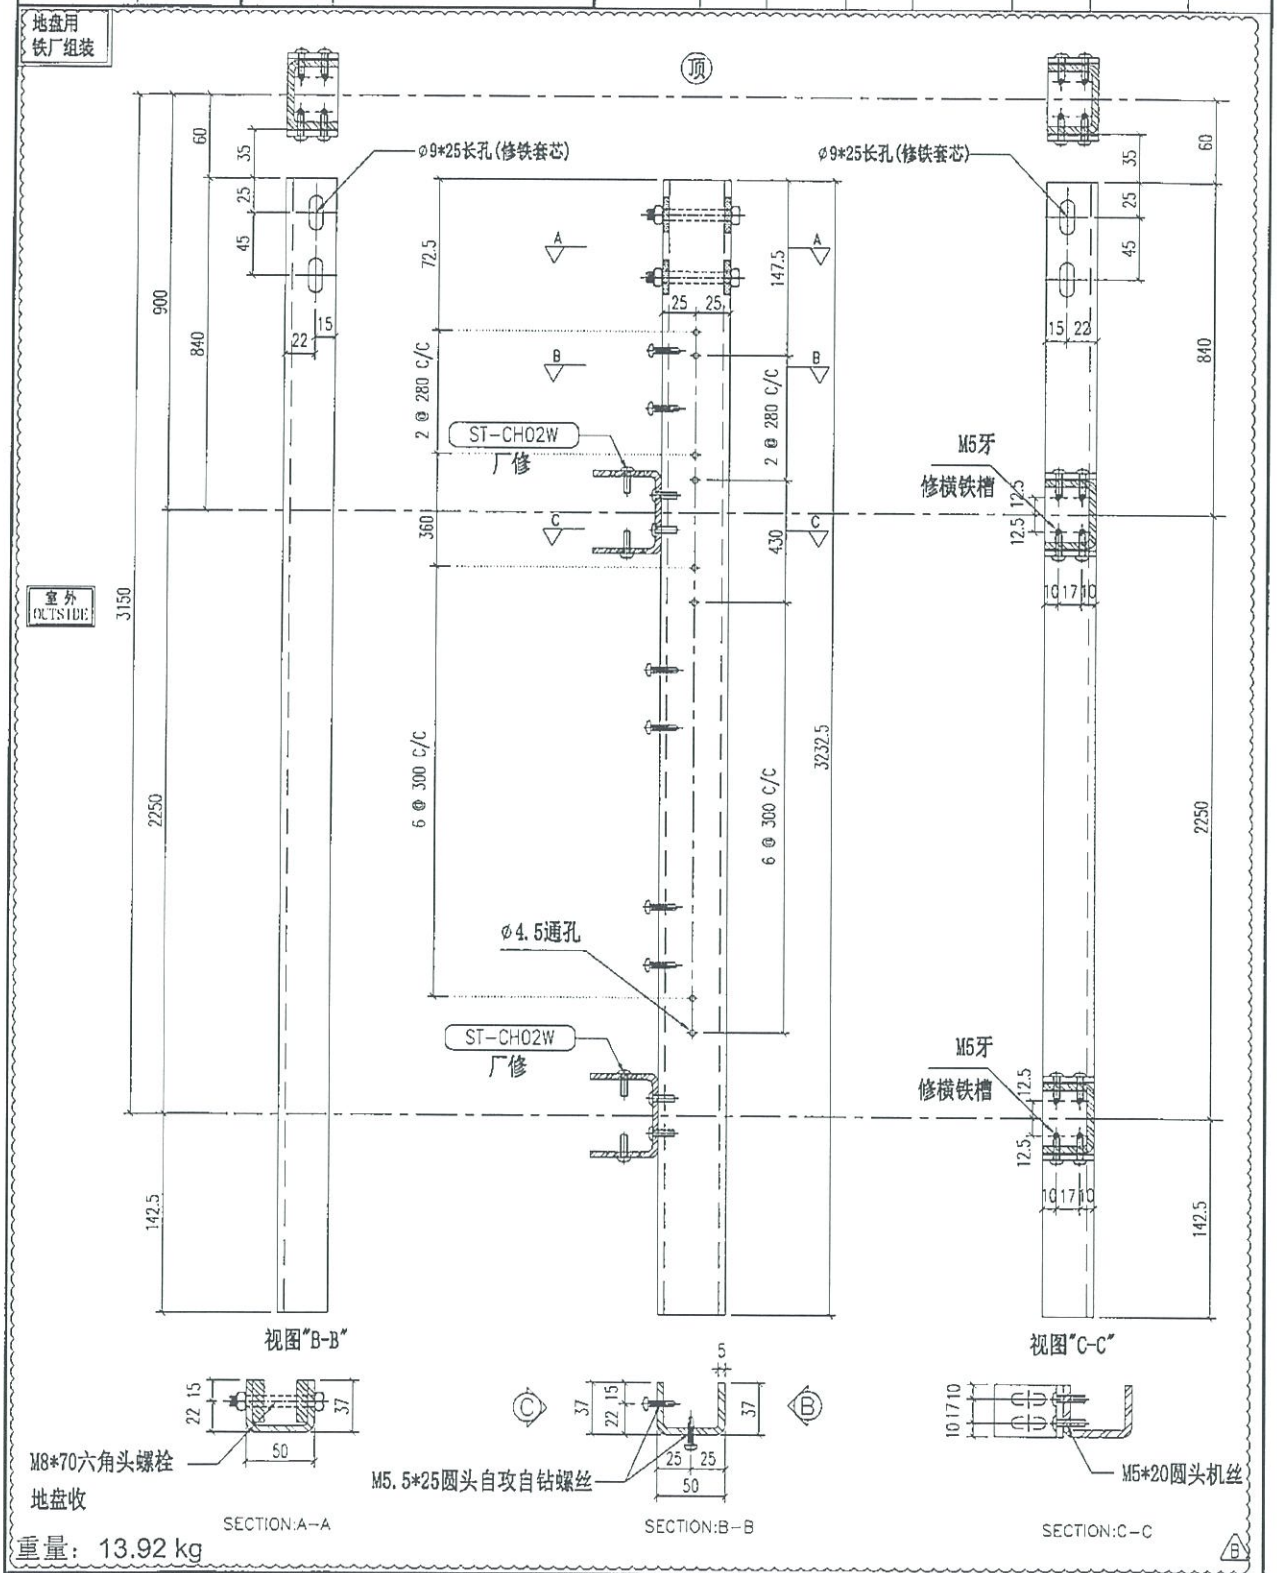

重量：13.92 kg


名称	主企铁槽拆图	制图	JH	2019.3.21	修改	A	B	C
材料	37*50*37*5mm铁槽	复核	DL	2019.3.22	日期	2019.4.10	2019.4.19	2019.5.22
颜色	热浸锌	批准			图号	ST-M37S		

EG-DWG3

美特铝质有限公司
MIDI Aluminium Fabricator Ltd.

工程号	J-837	地盘	观塘裕民坊

物料编号	层数	每层数	总数	使用位置	楼层		备注
ST-M37S~~A~~	1	1	1	T2-M	06F		
~~ST-M37S~~	1	1	1	T3-F	06F	B	

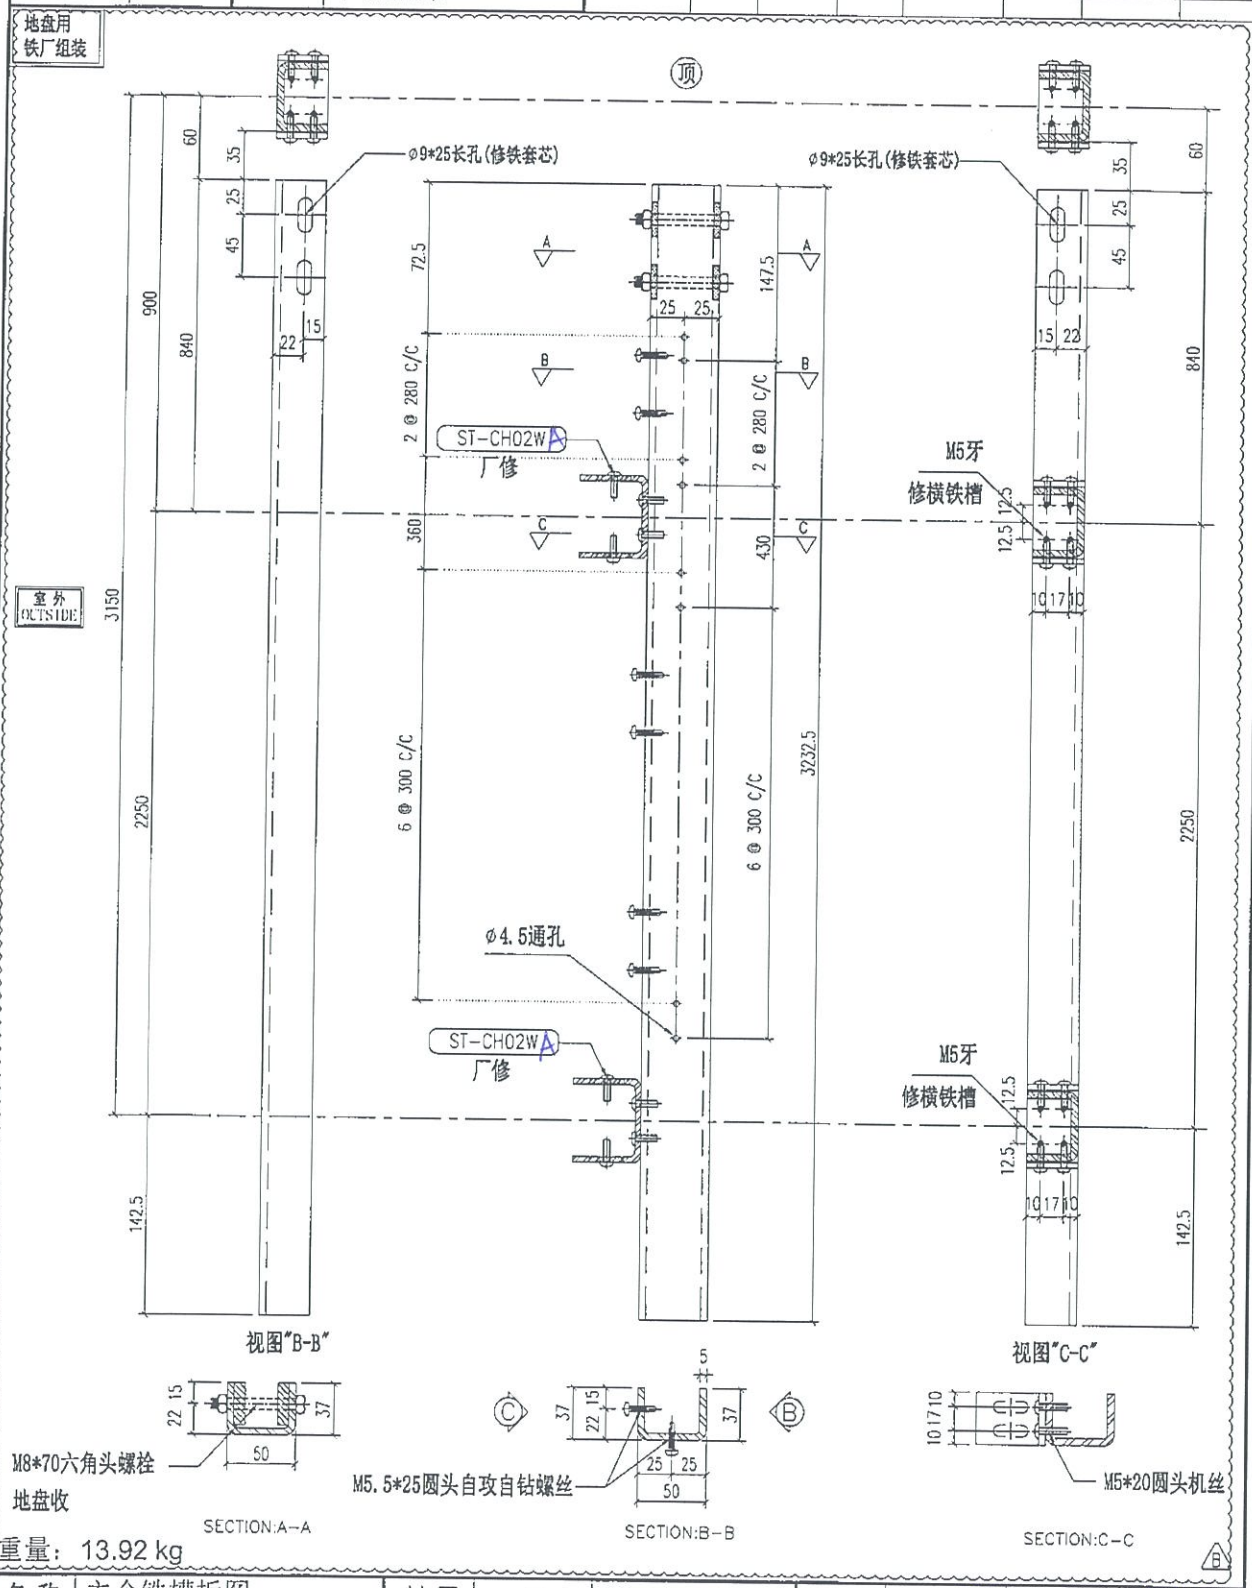

重量：13.92 kg


名称	主企铁槽拆图	制图	JH	2019.3.21	修改	~~A~~	~~B~~	新增
材料	37*50*37*5mm铁槽	复核	DL	2019.3.22	日期	2019.~~4~~.10	2019.~~4~~.19	
颜色	热浸锌	批准			图号	ST-M37S~~A~~		

EG-DWG3

美特铝质有限公司
MIDI Aluminium Fabricator Ltd.

工程号	J-837	地盘	观塘裕民坊

物料编号	层数	每层数	总数	使用位置	楼层		备注
ST-M15S	14	1	14	T2-M	10~26F		
ST-M15S	1	1	1	T2-M	28F		
ST-M15S	23	1	23	T2-M	29~53F	B	

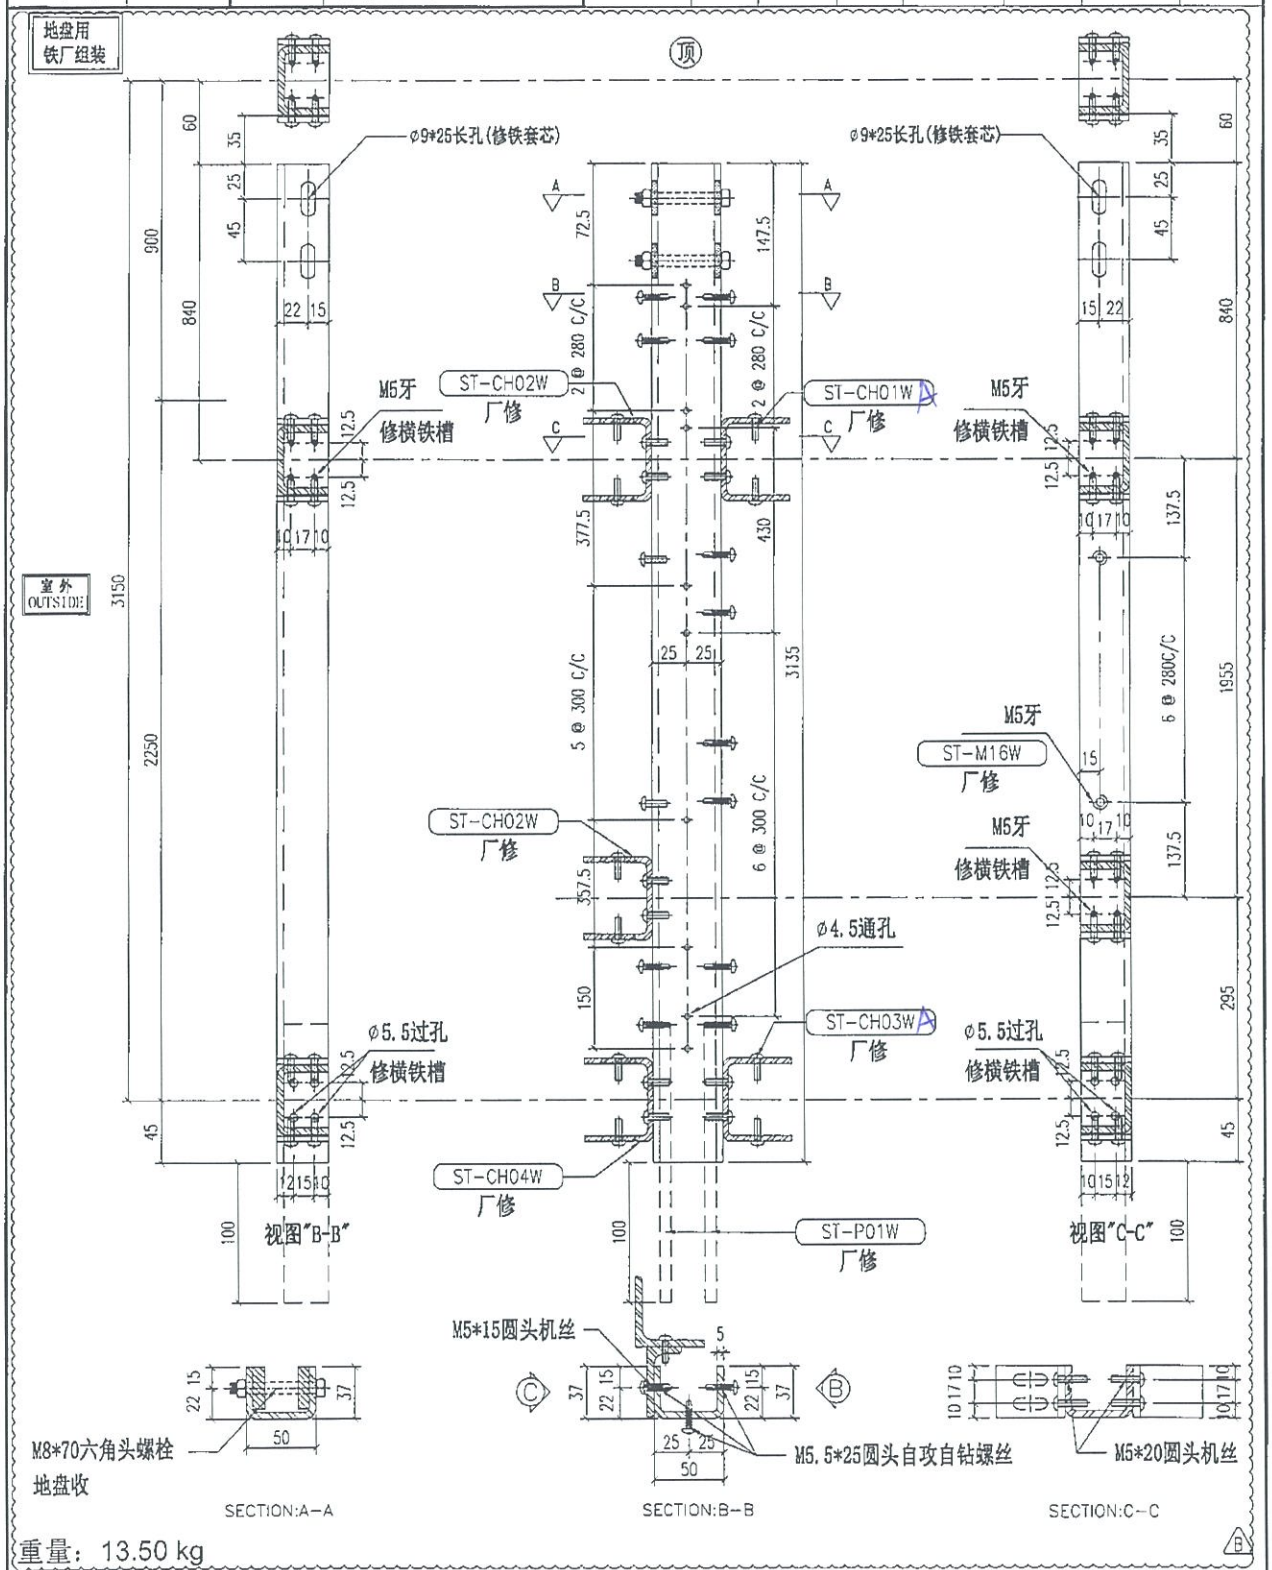

重量：13.50 kg


名称	主企铁槽拆图	制图	JH	2019.3.21	修改	A	B	C
材料	37*50*37*5mm铁槽	复核	DL	2019.3.22	日期	2019.4.10	2019.4.19	2019.5.22
颜色	热浸锌	批准			图号	ST-M15S		

EG-DWG3

美特铝质有限公司
MIDI Aluminium Fabricator Ltd.

物料编号	层数	每层数	总数	使用位置	楼层		备注

工程号	J-837	地盘	观塘裕民坊

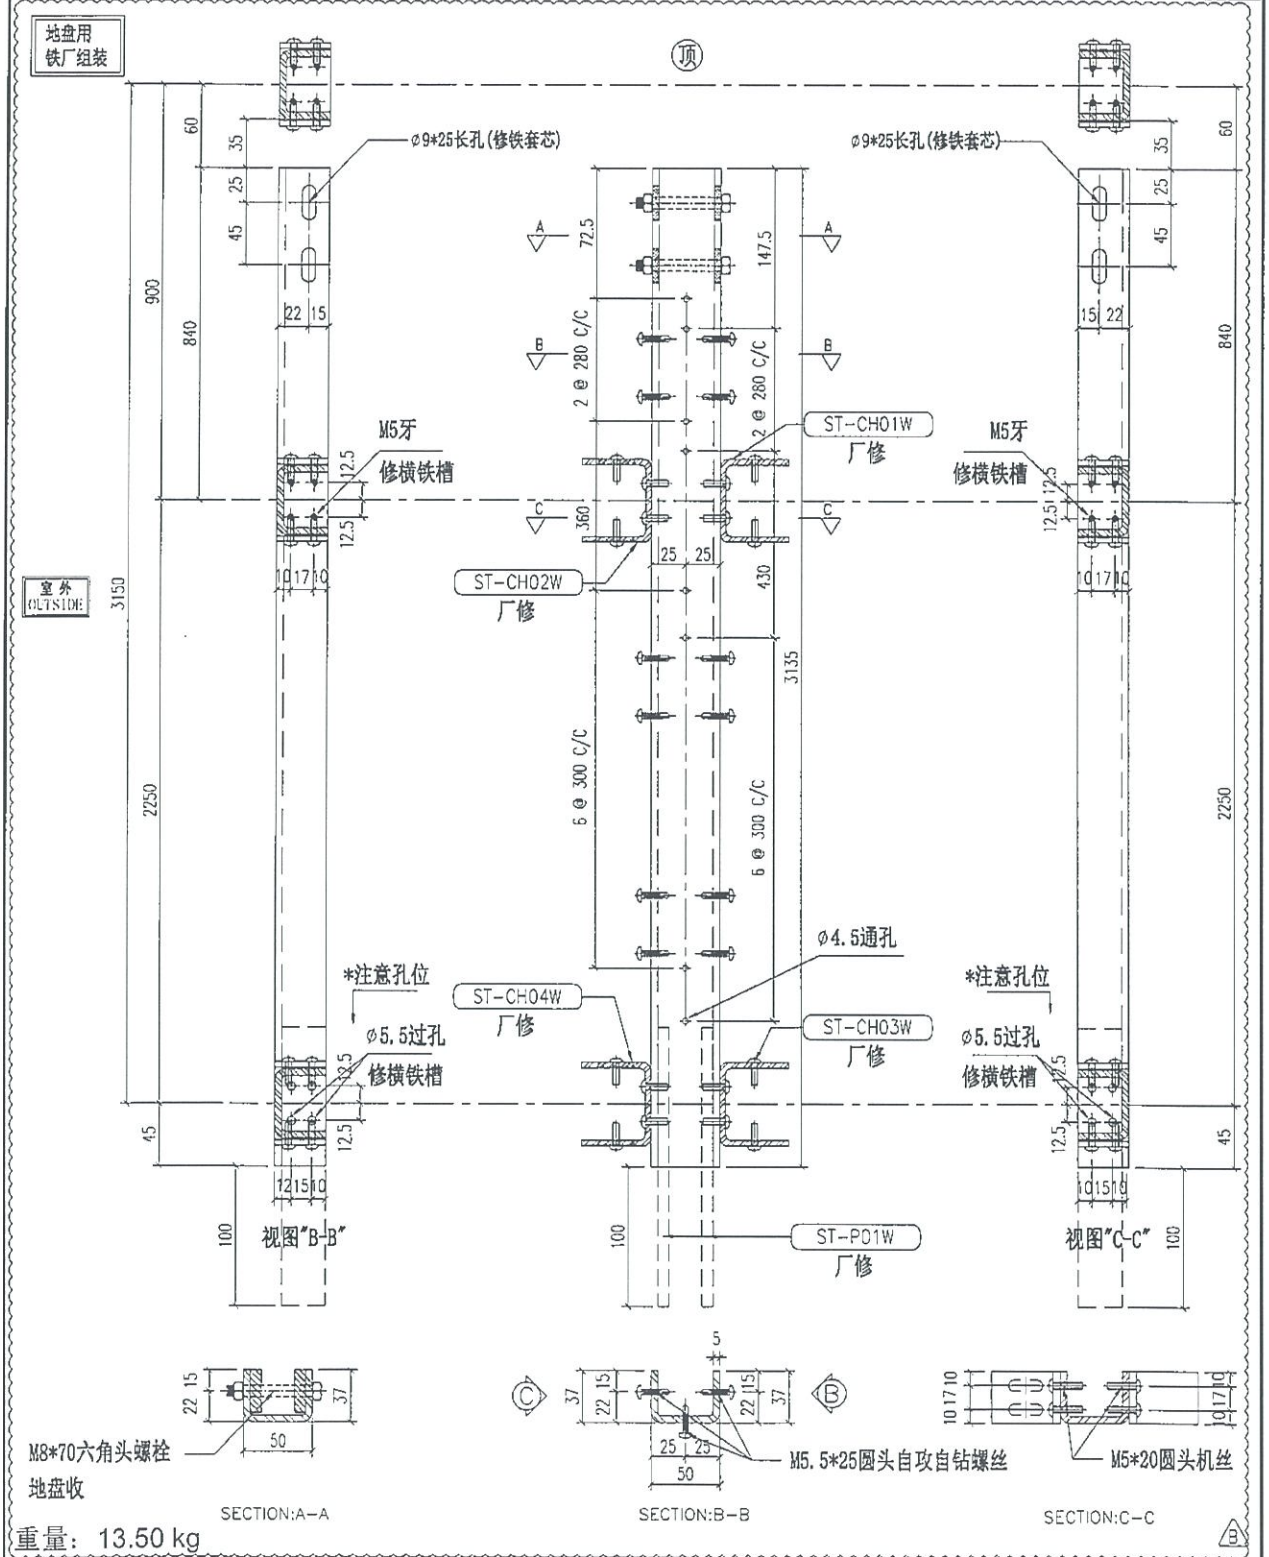

重量：13.50 kg

名称	主企铁槽拆图	制图	JH	2019.3.21	修改	A	B	A
材料	37*50*37*5mm铁槽	复核	DL	2019.3.22	日期	2019.4.10	2019.4.19	B
颜色	热浸锌	批准			图号	ST-M17S (1 of 2)		

EG-DWG3

美特铝质有限公司
MIDI Aluminium Fabricator Ltd.

工程号	J-837	地盘	观塘裕民坊

物料编号	层数	每层数	总数	使用位置	楼层
ST-M17S	14	2	28	T2-M	10~26F
ST-M17S	14	2	28	T3-F	10~26F
ST-M17S	14	3	42	T5-A	10~26F
ST-M17S	14	4	56	T5-H	10~26F
ST-M17S	1	2	2	T2-M	28F
ST-M17S	1	2	2	T3-F	28F
ST-M17S	1	3	3	T5-A	28F
ST-M17S	1	4	4	T5-H	28F
ST-M17S	19	3	57	T5-A	29~49F
ST-M17S	19	4	76	T5-H	29~49F
ST-M17S	21	2	42	T3-F	29~51F
ST-M17S	23	2	46	T2-M	29~53F

A


物料编号	层数	每层数	总数	使用位置	楼层
				B	

名称	主企铁槽拆图	制图	JH	2019.3.21	修改	A	B
材料	37*50*37*5mm铁槽	复核	DL	2019.3.22	日期	2019.4.19	2019.5.27
颜色	热浸锌	批准			图号	ST-M17S (2 of 2)	

EG-DWG3

美特铝质有限公司 MIDI Aluminium Fabricator Ltd.							
物料编号	层数	每层数	总数	使用位置	楼层		备注

工程号	J-837	地盘	观塘裕民坊

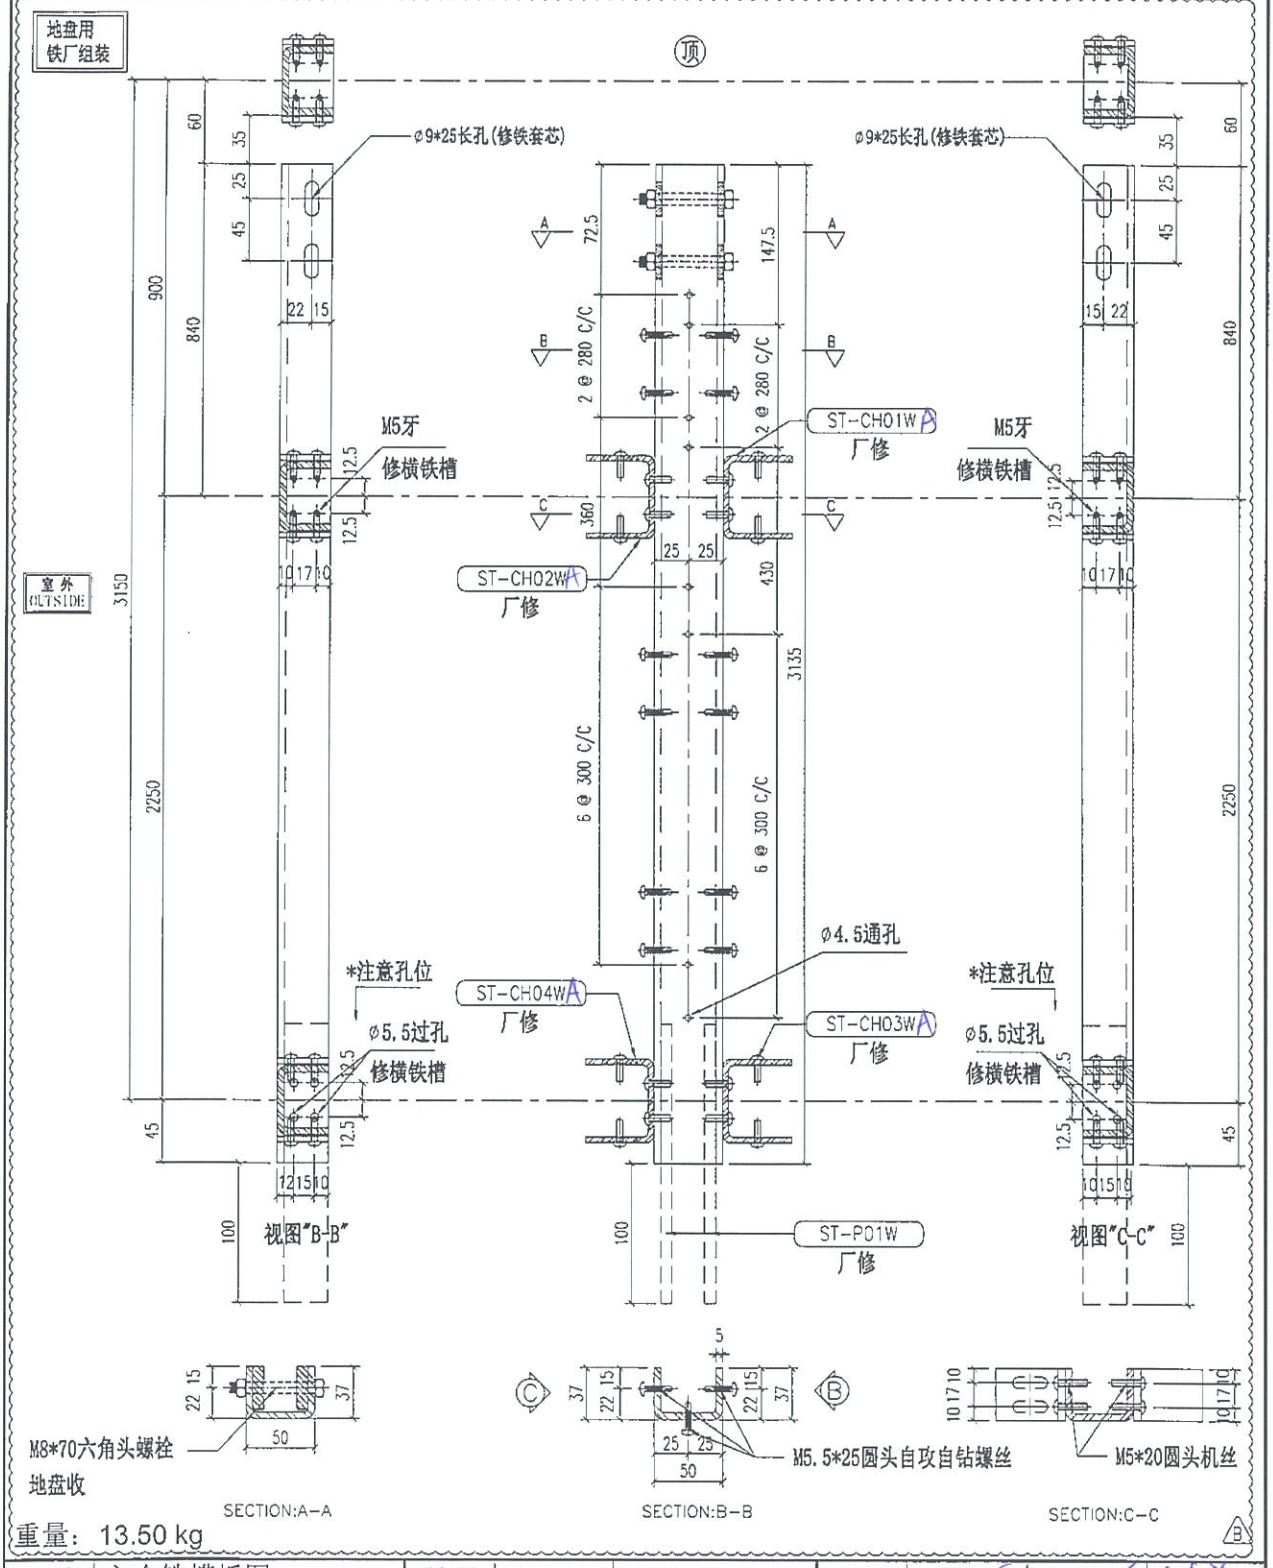

重量：13.50 kg

名称	主企铁槽拆图	制图	JH	2019.3.21	修改	A	B	新增
材料	37*50*37*5mm铁槽	复核	DL	2019.3.22	日期	2019.4.10	2019.4.19	
颜色	热浸锌	批准			图号	ST-M17S (1 of 2)		

EG-DWG3

美特铝质有限公司
MIDI Aluminium Fabricator Ltd.

工程号	J-837	地盘	观塘裕民坊

物料编号	层数	每层数	总数	使用位置	楼层
ST-M17S A	14	2	28	T2-M	10~26F
~~ST-M17S~~	~~14~~	~~2~~	~~28~~	~~T3-F~~	~~10~26F~~
ST-M17S	14	3	42	T5-A	10~26F
~~ST-M17S~~	~~14~~	~~4~~	~~56~~	~~T6-H~~	~~10~26F~~
ST-M17S A	1	2	2	T2-M	28F
~~ST-M17S~~	~~1~~	~~2~~	~~2~~	~~T3-F~~	~~28F~~
ST-M17S	1	3	3	T5-A	28F
ST-M17S	1	4	4	T5-H	28F
ST-M17S	19	3	57	T5-A	29~49F
ST-M17S	19	4	76	T5-H	29~49F
~~ST-M17S~~	~~21~~	~~2~~	~~42~~	~~T3-F~~	~~29~51F~~
ST-M17S A	23	2	46	T2-M	29~53F A

物料编号	层数	每层数	总数	使用位置	楼层
				B	


名称	主企铁槽拆图	制图	JH	2019.3.21	修改	~~A~~	李世省
材料	37*50*37*5mm铁槽	复核	DL	2019.3.22	日期	2019.4.19	
颜色	热浸锌	批准			图号	ST-M17S A (2 of 2)	

EG-DWG3

美特铝质有限公司
MIDI Aluminium Fabricator Ltd.

物料编号	层数	每层数	总数	使用位置	楼层		备注
ST-M58S	1	1	1	T2-M	55F		
					B		

工程号	J-837	地盘	观塘裕民坊

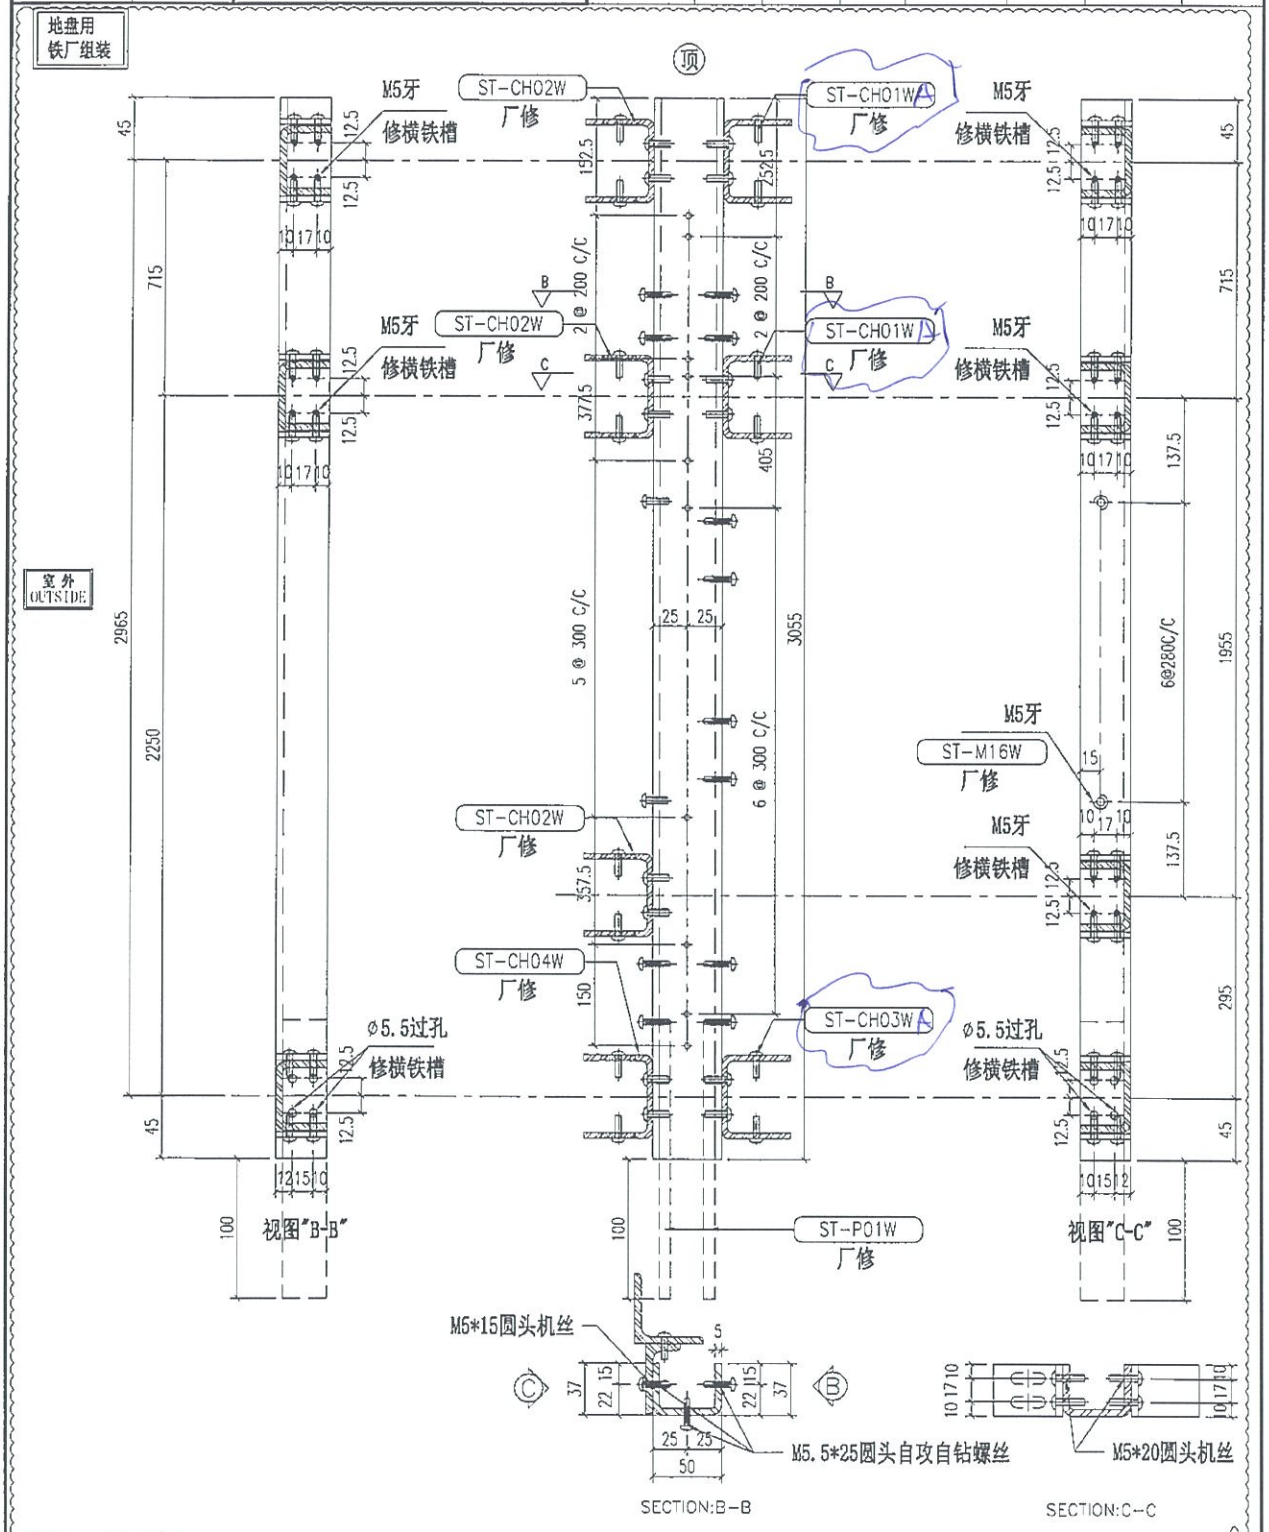

重量：13.15 kg


名称	主企铁槽拆图	制图	JH	2019.3.21	修改	A	B	C
材料	37*50*37*5mm铁槽	复核	DL	2019.3.22	日期	2019.4.10	2019.4.19	2019.5.22
颜色	热浸锌	批准			图号	ST-M58S		

EG-DWG3

美特铝质有限公司
MIDI Aluminium Fabricator Ltd.

工程号	J-837	地盘	观塘裕民坊

物料编号	层数	每层数	总数	使用位置	楼层		备注
ST-M59S	1	3	3	T5-A	51F		
ST-M59S	1	2	2	T3-F	52F		
ST-M59S	1	2	2	T2-M	55F		
					B		

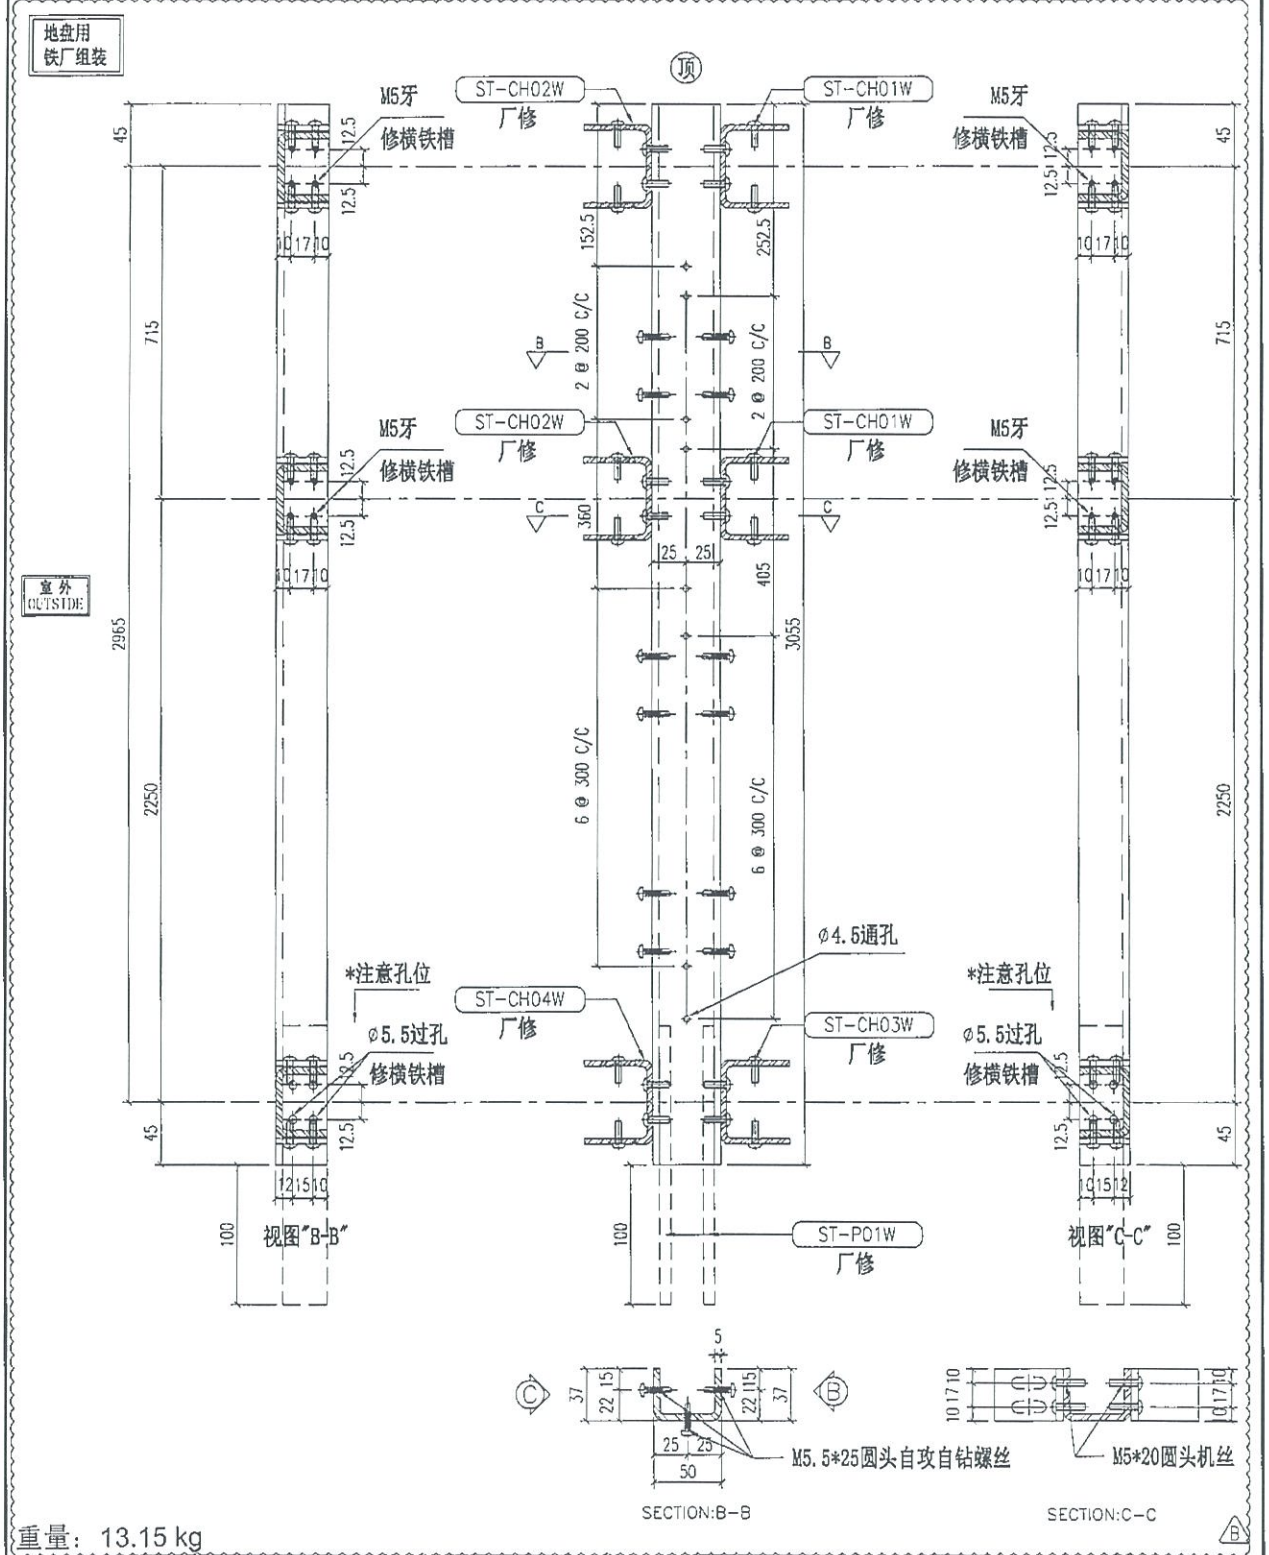

重量：13.15 kg

名称	主企铁槽拆图	制图	JH	2019.3.21	修改	A	B	C
材料	37*50*37*5mm铁槽	复核	DL	2019.3.22	日期	2019.4.10	2019.4.19	2019.5.22
颜色	热浸锌	批准			图号	ST-M59S		

EG-DWG3


美特铝质有限公司
MIDI Aluminium Fabricator Ltd.

工程号	J-837	地盘	观塘裕民坊

物料编号	层数	每层数	总数	使用位置	楼层		备注
~~ST-M59S~~	1	3	3	T5-A	51F		
~~ST-M59S~~	1	2	2	T3-F	52F		
ST-M59S	1	2	2	T2-M	55F		
					B		

地盘用
铁厂组装

室外
OUTSIDE

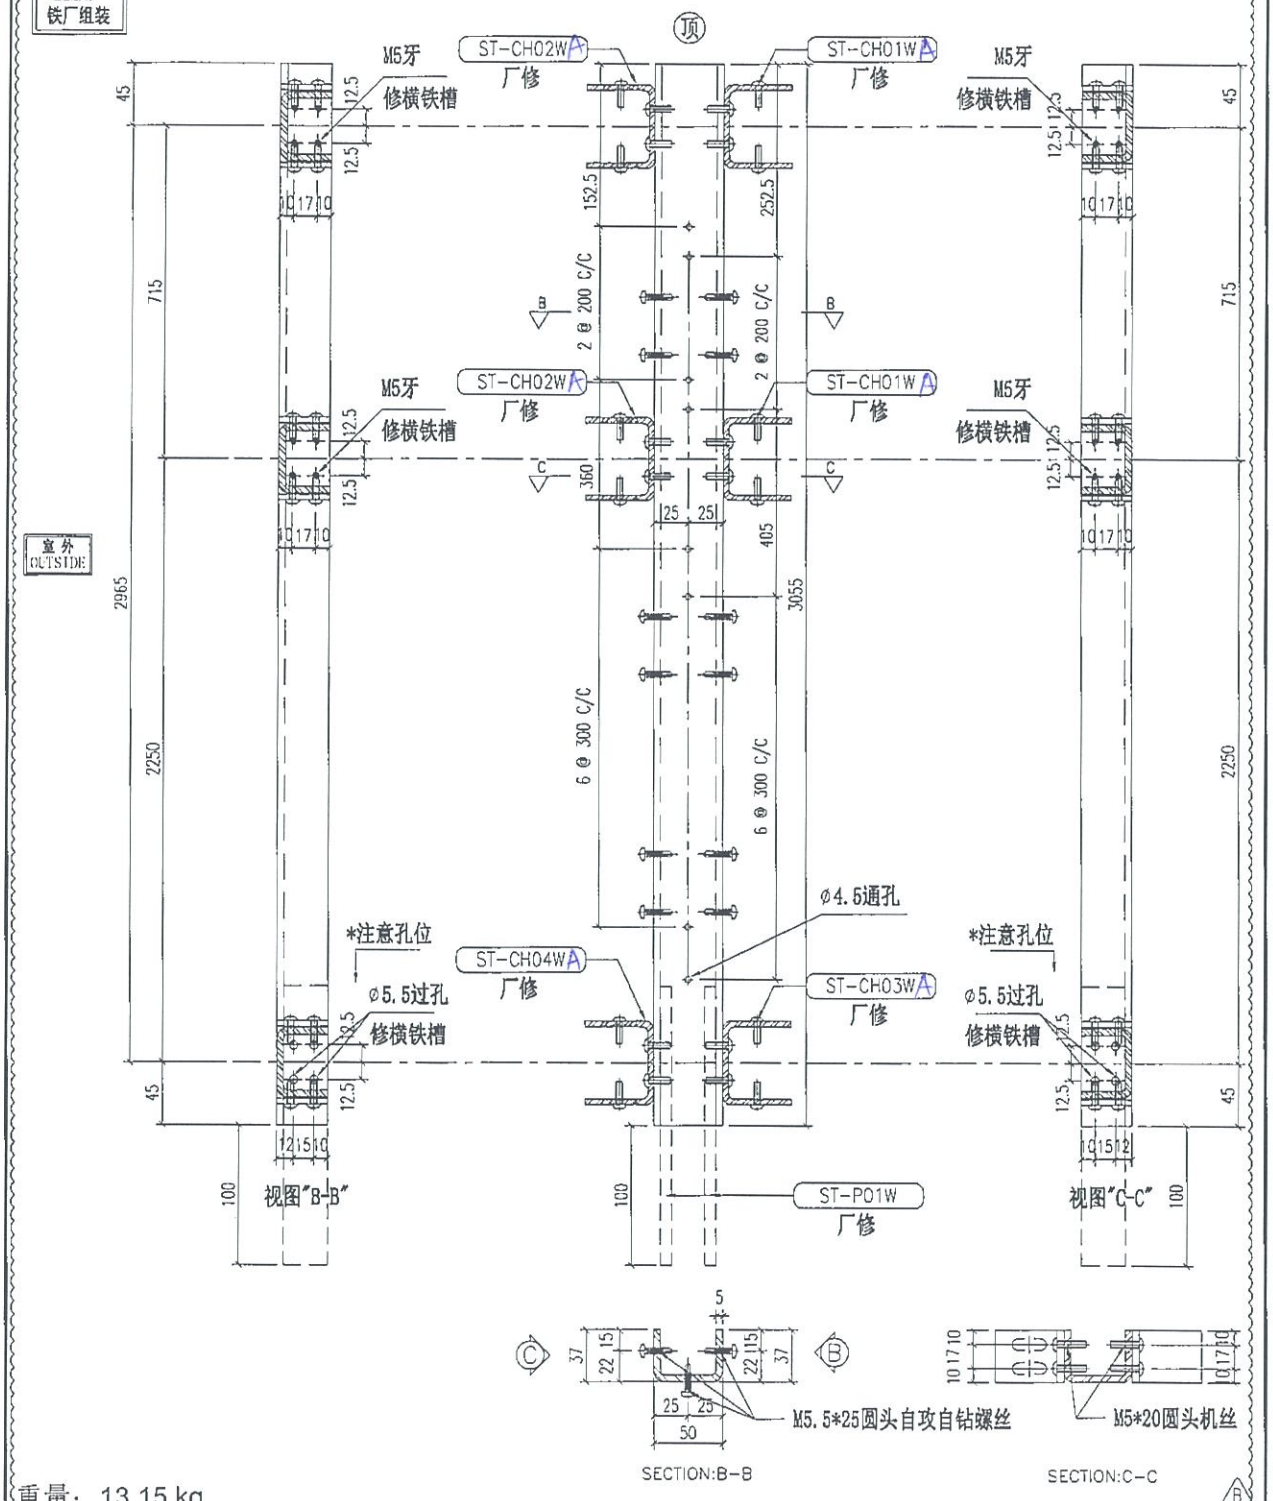

重量：13.15 kg

名称	主企铁槽拆图	制图	JH	2019.3.21	修改	A	B	新增
材料	37*50*37*5mm铁槽	复核	DL	2019.3.22	日期	2019.4.10	2019.4.19	
颜色	热浸锌	批准			图号	ST-M59S A		


EG-DWG3


美特铝质有限公司
MIDI Aluminium Fabricator Ltd.

物料编号	层数	每层数	总数	使用位置	楼层		备注

工程号	J-837	地 盘	观塘裕民坊

铁厂组装用

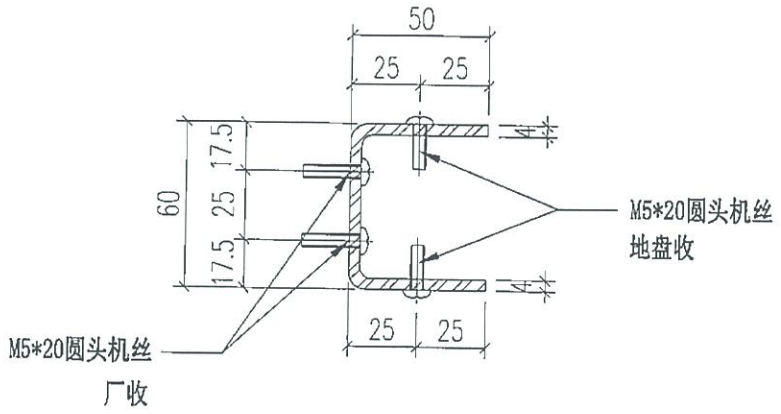

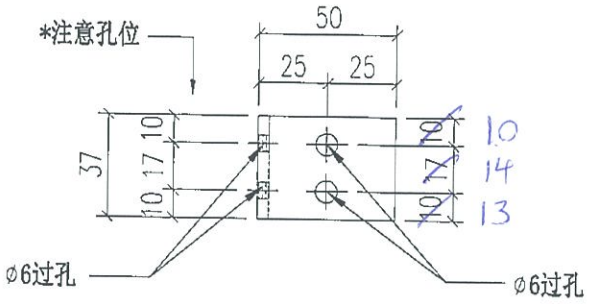

Cut form 120×60×4 mm ~~GI~~ GMS. RHS

重量：0.17 kg

名 称	铁槽码拆图	制 图	JH	2019.3.21	修 改	新增		
材 料	50*60*50*4mm铁槽	复 核	DL	2019.3.22	日 期			
颜 色	热浸锌	批 准			图 号	ST-CH01WA(1 of 2)		

EG-DWG3

美特铝质有限公司
MIDI Aluminium Fabricator Ltd.

工程号	J-837	地盘	观塘裕民坊

物料编号	层数	每层数	总数	使用位置	楼层
ST-CH01W		~~72~~	~~72~~ (72)	ST-M01S	
ST-CH01W			~~72~~	~~ST-M03S~~	
ST-CH01W			(136)	ST-M05S	
ST-CH01W			~~72~~	~~ST-M07S~~	
ST-CH01W			~~72~~	~~ST-M09S~~	
ST-CH01W			~~76~~	~~ST-M11S~~	
ST-CH01W			~~76~~	~~ST-M12S~~	
ST-CH01W			~~38~~	~~ST-M13S~~	
ST-CH01W			~~76~~	~~ST-M14S~~	
ST-CH01W		40	~~38~~	ST-M15S	
ST-CH01W		30	~~386~~	ST-M17S	
ST-CH01W			~~104~~	~~ST-M18S~~	
ST-CH01W			~~56~~	~~ST-M19S~~	
ST-CH01W			~~6~~	~~ST-M21S~~	
ST-CH01W			(3) ✓	ST-M22S	
ST-CH01W		6	~~21~~	ST-M24S	
ST-CH01W			~~4~~	~~ST-M25S~~	
ST-CH01W			~~2~~	~~ST-M27S~~	
ST-CH01W			~~4~~	~~ST-M29S~~	
ST-CH01W			~~4~~	~~ST-M30S~~	
ST-CH01W			~~3~~	~~ST-M31S~~	
ST-CH01W			~~4~~	~~ST-M32S~~	
ST-CH01W			(3) ✓	ST-M33S	
ST-CH01W		6	~~33~~	ST-M34S	
ST-CH01W			~~9~~	~~ST-M35S~~	
ST-CH01W			~~2~~	~~ST-M38S~~	
ST-CH01W		6	~~111~~	ST-M39S	
ST-CH01W		9	~~54~~	ST-M41S	
ST-CH01W			~~3~~	~~ST-M43S~~	
ST-CH01W			~~12~~	~~ST-M45S~~	
ST-CH01W		4	~~60~~	ST-M46S	
ST-CH01W			~~4~~	~~ST-M48S~~	
ST-CH01W			(2) ✓	ST-M49S	
ST-CH01W			~~3~~	~~ST-M50S~~	
ST-CH01W			~~2~~	~~ST-M52S~~	
ST-CH01W			~~3~~	~~ST-M54S~~	
ST-CH01W			~~3~~	~~ST-M55S~~	
ST-CH01W			~~2~~	~~ST-M56S~~	
ST-CH01W			~~3~~	~~ST-M57S~~	
ST-CH01W			(2) ✓	ST-M58S	
ST-CH01W		4	~~14~~	ST-M59S	
ST-CH01W			~~2~~	~~ST-M60S~~	
ST-CH01W			~~3~~	~~ST-M61S~~	
ST-CH01W			~~3~~	~~ST-M63S~~	
ST-CH01W			~~12~~	~~ST-M65S~~	
ST-CH01W			~~4~~	~~ST-M68S~~	
ST-CH01W			~~8~~	~~ST-M69S~~	
ST-CH01W			~~34~~	~~ST-M70S~~	
ST-CH01W			~~2~~	~~ST-M71S~~ (B)	

共273

物料编号	层数	每层数	总数	使用位置	楼层

名称	铁槽码拆图	制图	JH	2019.3.21	修改	A	B	新增
材料	50*60*50*4mm铁槽	复核	DL	2019.3.22	日期	2019.4.10	2019.4.19	
颜色	热浸锌	批准			图号	ST-CH01WA (2 of 2)		


EG-DWG3


美特铝质有限公司
MIDI Aluminium Fabricator Ltd.

工程号	J-837	地盘	观塘裕民坊

物料编号	层数	每层数	总数	使用位置	楼层		备注

铁厂组装用

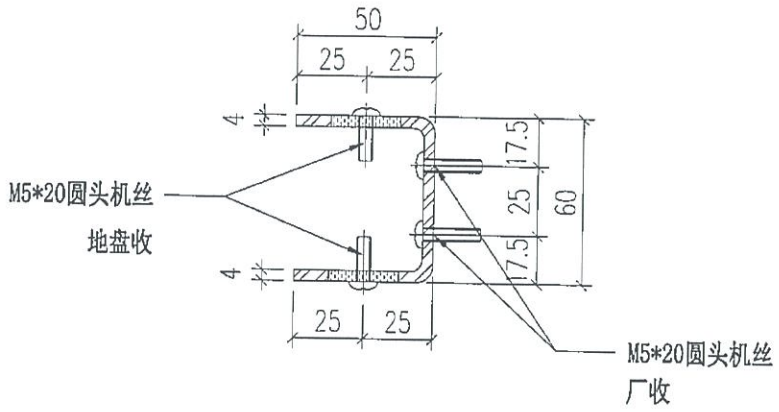

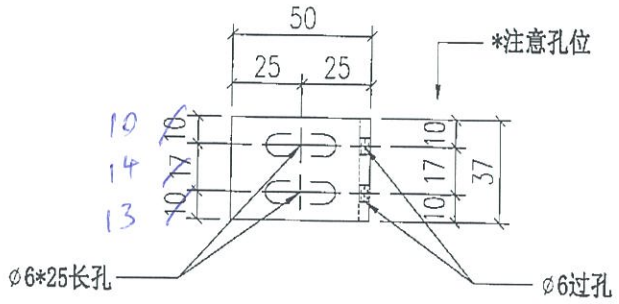

Cut from 129×60×4mm GMS RHS

重量：0.17 kg

名称	铁槽码拆图	制图	JH	2019.3.21	修改	新增		
材料	50*60*50*4mm铁槽	复核	DL	2019.3.22	日期			
颜色	热浸锌	批准			图号	ST-CH02WA(1 of 2)		

EG-DWG3

美特铝质有限公司
MIDI Aluminium Fabricator Ltd.

工程号	J-837	地盘	观塘裕民坊

物料编号	层数	每层数	总数	使用位置	楼层
ST-CH02W		48	~~1379~~	ST-M02S	
ST-CH02W			~~102~~	ST-M05S	
ST-CH02W			~~34~~	ST-M07S	
ST-CH02W			~~102~~	ST-M08S	
ST-CH02W			~~106~~	ST-M10S	
ST-CH02W			~~38~~	ST-M11S	
ST-CH02W			~~76~~	ST-M12S	
ST-CH02W			~~76~~	ST-M13S	
ST-CH02W			~~76~~	ST-M15S	
ST-CH02W		80	~~386~~	ST-M17S	
ST-CH02W			~~58~~	ST-M20S	
ST-CH02W			~~5~~	ST-M22S	
ST-CH02W		9	~~27~~	ST-M23S	
ST-CH02W			~~3~~	ST-M25S	
ST-CH02W			~~3~~	ST-M26S	
ST-CH02W			~~4~~	ST-M28S	
ST-CH02W			~~3~~	ST-M29S	
ST-CH02W			~~4~~	ST-M30S	
ST-CH02W			~~4~~	ST-M31S	
ST-CH02W			~~4~~	ST-M33S	
ST-CH02W		6	~~33~~	ST-M34S	
ST-CH02W			~~3~~	ST-M36S	
ST-CH02W		2	~~4~~	ST-M37S	
ST-CH02W		12	~~114~~	ST-M40S	
ST-CH02W		9	~~54~~	ST-M41S	
ST-CH02W			~~7~~	ST-M42S	
ST-CH02W			~~9~~	ST-M44S	
ST-CH02W		8	~~64~~	ST-M47S	
ST-CH02W			~~4~~	ST-M49S	
ST-CH02W			~~2~~	ST-M50S	
ST-CH02W			2	ST-M51S	
ST-CH02W			~~4~~	ST-M53S	
ST-CH02W			2	ST-M54S	
ST-CH02W			~~3~~	ST-M55S	
ST-CH02W			~~3~~	ST-M56S	
ST-CH02W			~~3~~	ST-M58S	
ST-CH02W		4	~~14~~	ST-M59S	
ST-CH02W			~~2~~	ST-M62S	
ST-CH02W			~~3~~	ST-M63S	
ST-CH02W			~~1~~	ST-M64S	
ST-CH02W			14	ST-M66S	
ST-CH02W			~~2~~	ST-M67S	
ST-CH02W			~~8~~	ST-M69S	B

共278件

物料编号	层数	每层数	总数	使用位置	楼层

名称	铁槽码拆图	制图	JH	2019.3.21	修改	A	B	新增
材料	50*60*50*4mm铁槽	复核	DL	2019.3.22	日期	2019.4.10	2019.4.19	
颜色	热浸锌	批准			图号	ST-CH02WA(2 of 2)		


EG-DWG3


美特铝质有限公司
MIDI Aluminium Fabricator Ltd.

物料编号	层数	每层数	总数	使用位置	楼层		备注

工程号	J--837	地 盘	观塘裕民坊

铁厂组装用

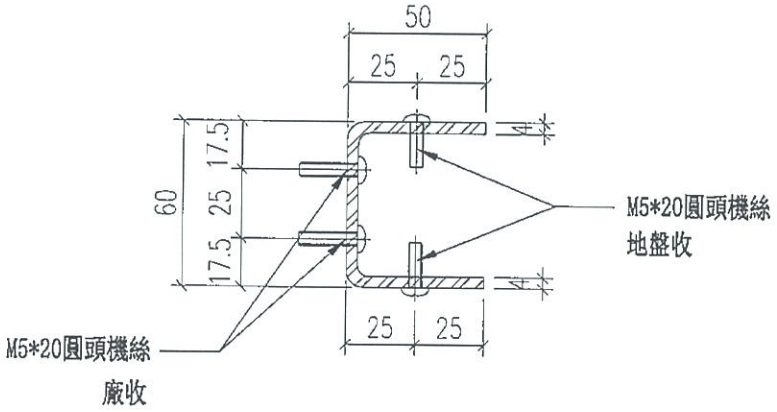

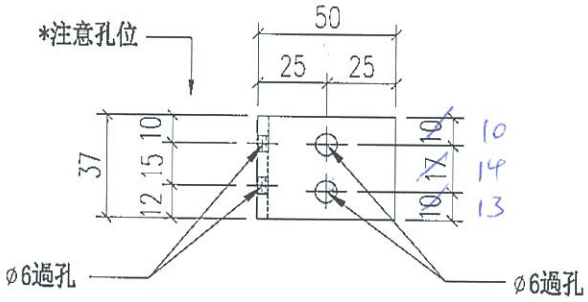

Cut from 120×60×4mm GMS RHS

重量：0.17 kg

名 称	铁槽码拆图	制 图	JH	2019.3.21	修 改	新增		
材 料	50*60*50*4mm铁槽	复 核	DL	2019.3.22	日 期	~~2019.4.10~~	2019.5.21	
颜 色	热浸锌	批 准			图 号	ST-CH03WA	(1 of 2)	

EG-DWG3

美特铝质有限公司
MIDI Aluminium Fabricator Ltd.

工程号	J-837	地盘	观塘裕民坊

物料编号	层数	每层数	总数	使用位置	楼层
ST-CH03WA	A	72	~~1271~~	ST-M01S	
ST-CH03WA	A		~~34~~	~~ST-M03S~~	
ST-CH03WA	A	36	~~34~~	ST-M05S	
ST-CH03W			~~34~~	~~ST-M07S~~	
ST-CH03W			~~38~~	~~ST-M09S~~	
ST-CH03W			~~38~~	~~ST-M11S~~	
ST-CH03W			~~38~~	~~ST-M12S~~	
ST-CH03W			~~38~~	~~ST-M13S~~	
ST-CH03W			~~38~~	~~ST-M14S~~	
ST-CH03W		40	~~38~~	ST-M15S	
ST-CH03W		80	~~386~~	ST-M17S	
ST-CH03W			~~104~~	~~ST-M18S~~	
ST-CH03W		2	~~37~~	ST-M39S	
ST-CH03W		3	~~17~~	ST-M41S	
ST-CH03W			~~1~~	~~ST-M43S~~	
ST-CH03W			~~1~~	~~ST-M45S~~	
ST-CH03W		2	~~30~~	ST-M46S	
ST-CH03W			~~1~~	~~ST-M48S~~	
ST-CH03W			~~1~~ 1 ✓	ST-M49S	ST-M49S
ST-CH03W			~~1~~	~~ST-M50S~~	
ST-CH03W			~~1~~	~~ST-M52S~~	
ST-CH03W			~~1~~	~~ST-M54S~~	
ST-CH03W			~~1~~	~~ST-M55S~~	
ST-CH03W			~~1~~	~~ST-M56S~~	
ST-CH03W			~~1~~	~~ST-M57S~~	
ST-CH03W		→	~~1~~ 1 ✓	ST-M58S	
ST-CH03W		2	~~7~~	ST-M59S	
ST-CH03W			~~1~~	~~ST-M60S~~	
ST-CH03W			~~3~~	~~ST-M61S~~	
ST-CH03W			~~3~~	~~ST-M63S~~	
ST-CH03W			~~6~~	~~ST-M65S~~	
ST-CH03W			~~2~~	~~ST-M68S~~	
ST-CH03W			~~4~~	~~ST-M69S~~	
ST-CH03W			~~34~~	~~ST-M70S~~	
ST-CH03W	↓		~~1~~	~~ST-M71S~~ A	

共239件

物料编号	层数	每层数	总数	使用位置	楼层

名称	铁槽码拆图	制图	JH	2019.3.21	修改	新增	~~A~~
材料	50*60*50*4mm铁槽	复核	DL	2019.3.22	日期	~~2019.4.19~~	~~2019.4.10~~
颜色	热浸锌	批准			图号	ST-CH03WA(2 of 2)	


EG-DWG3


美特铝质有限公司
MIDI Aluminium Fabricator Ltd.

工程号	J-837	地盘	观塘裕民坊

物料编号	层数	每层数	总数	使用位置	楼层		备注

铁厂组装用

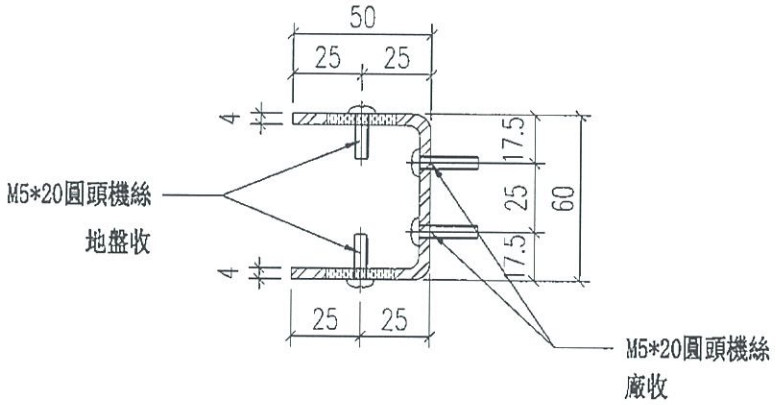

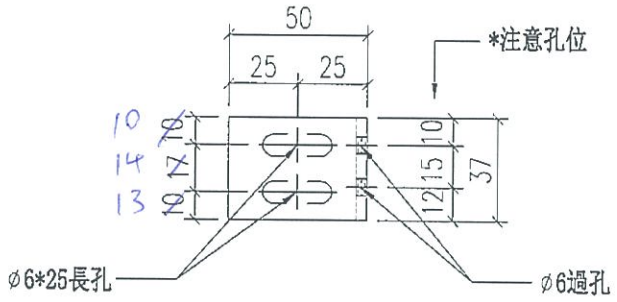

Cut from 120x 60x 4mm GMS RHS

重量：0.17 kg

名称	铁槽码拆图	制图	JH	2019.3.21	修改	新增		
材料	50*60*50*4mm铁槽	复核	DL	2019.3.22	日期	~~2019.4.10~~		
颜色	热浸锌	批准			图号	ST-CH04WA(1 of 2)		

EG-DWG3

美特铝质有限公司
MIDI Aluminium Fabricator Ltd.

工程号	J-837	地盘	观塘裕民坊

物料编号	层数	每层数	总数	使用位置	楼层
ST-CH04W		148	~~1379~~	ST-M02S	
ST-CH04W			~~34~~	~~ST-M05S~~	
ST-CH04W			~~34~~	~~ST-M07S~~	
ST-CH04W			~~106~~	~~ST-M10S~~	
ST-CH04W			~~38~~	~~ST-M11S~~	
ST-CH04W			~~38~~	~~ST-M12S~~	
ST-CH04W			~~38~~	~~ST-M13S~~	
ST-CH04W			~~38~~	~~ST-M15S~~	
ST-CH04W		80	~~300~~	ST-M17S	
ST-CH04W		4	~~38~~	ST-M40S	
ST-CH04W		3	~~17~~	ST-M41S	
ST-CH04W			~~9~~	~~ST-M44S~~	
ST-CH04W		4	~~32~~	ST-M47S	
ST-CH04W			~~1~~	~~ST-M49S~~	
ST-CH04W			~~1~~	~~ST-M50S~~	
ST-CH04W			~~2~~	~~ST-M53S~~	
ST-CH04W			~~1~~	~~ST-M54S~~	
ST-CH04W			~~1~~	~~ST-M55S~~	
ST-CH04W			~~1~~	~~ST-M56S~~	
ST-CH04W			~~1~~	~~ST-M58S~~	
ST-CH04W		2	~~7~~	ST-M59S	
ST-CH04W			~~2~~	~~ST-M62S~~	
ST-CH04W			~~3~~	~~ST-M63S~~	
ST-CH04W			~~1~~	~~ST-M64S~~	
ST-CH04W			~~7~~	~~ST-M66S~~	
ST-CH04W			~~1~~	~~ST-M67S~~	
ST-CH04W			~~4~~	~~ST-M69S~~	A

共241件

物料编号	层数	每层数	总数	使用位置	楼层

名称	铁槽码拆图	制图	JH	2019.3.21	修改	新增	~~A~~
材料	50*60*50*4mm铁槽	复核	DL	2019.3.22	日期	~~2019.4.10~~	~~2019.4.19~~
颜色	热浸锌	批准			图号	ST-CH04WA(2 of 2)	


EG-DWG3

美特铝质 有限公司
MIDI Aluminium Fabricator Ltd.

工程号	J-837	地盘	观塘裕民坊

地盘用

物料编号	层数	每层数	总数	使用位置	楼层		备注
ST-T04	1	3	3	T1-E	06F		
ST-T04	14	2	28	T1-E	10~26F		
ST-T04	1	4	4	T1-E	27F		
ST-T04	1	2	2	T1-E	28F		
ST-T04	19	2	38	T1-E	29~49F		
ST-T04	1	3	3	T1-E	50F		
						A	

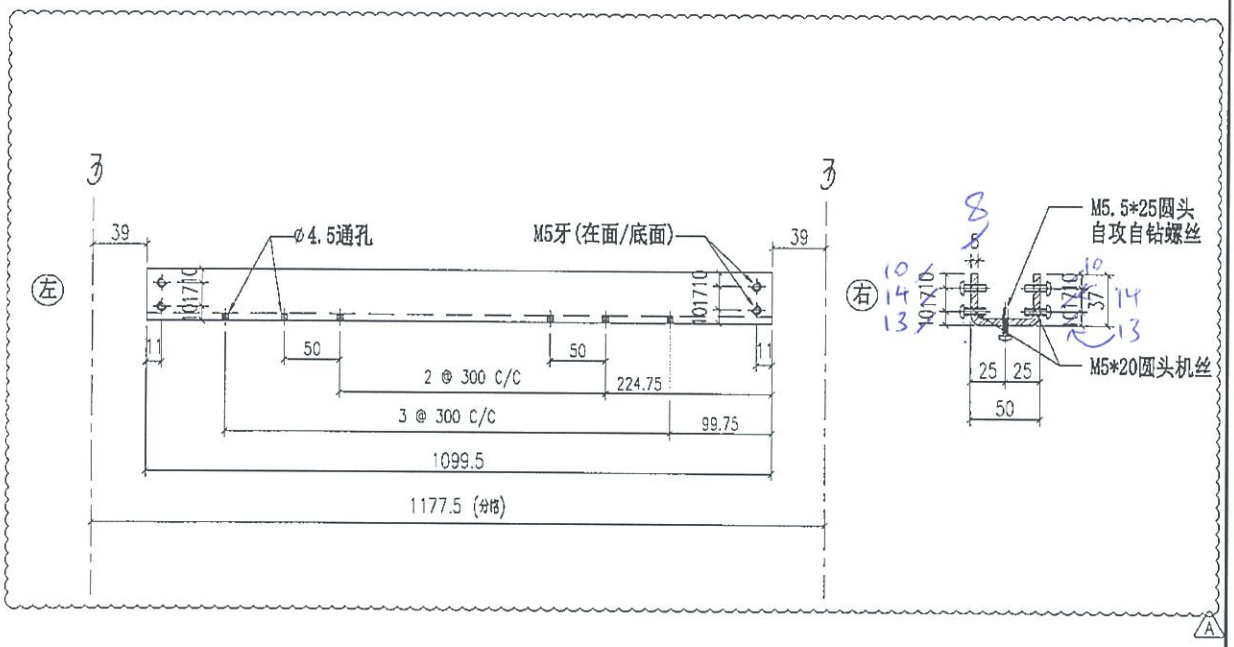

Cut from 100x50x3mm GMS RHS

重量：4.73 kg

名称	主横铁槽拆图	制图	JH	2019.3.21	修改	A	B
材料	37*50*37*3mm铁槽	复核	DL	2019.3.22	日期	2019.4.19	2019.5.2
颜色	热浸锌	批准			图号	ST-T04	


EG-DWG3

美特铝质有限公司
MIDI Aluminium Fabricator Ltd.

工程号	J-837	地盘	观塘裕民坊

地盘用

物料编号	层数	每层数	总数	使用位置	楼层		备注
ST-T05	1	3	3	T1-E	06F		
ST-T05	14	2	28	T1-E	10~26F		
ST-T05	1	4	4	T1-E	27F		
ST-T05	1	2	2	T1-E	28F		
ST-T05	19	2	38	T1-E	29~49F		
ST-T05	1	3	3	T1-E	50F		
						A	

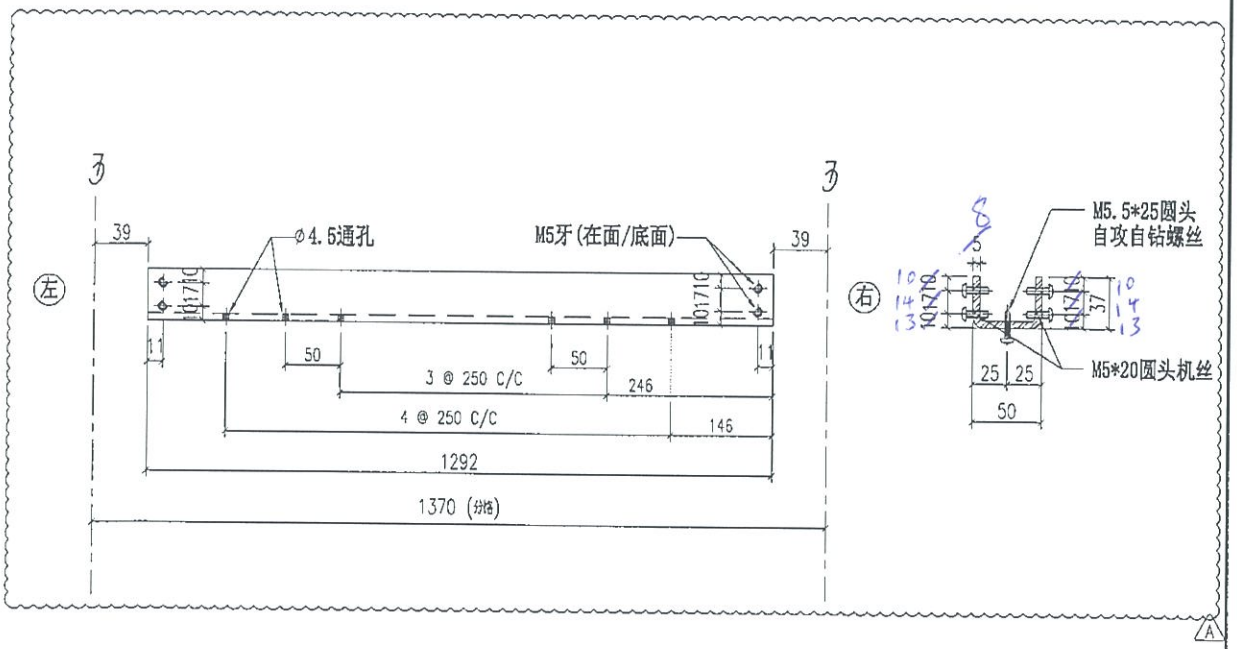

A

Cut from 100x50x8mm GMS R115

重量：5.56 kg

名称	主横铁槽拆图	制图	JH	2019.3.21	修改	A	B
材料	37*50*37*5mm铁槽	复核	DL	2019.3.22	日期	2019.4.19	2019.5.22
颜色	热浸锌	批准			图号	ST-T05	


EG-DWG3

美特铝质有限公司
MIDI Aluminium Fabricator Ltd.

工程号	J-837	地盘	观塘裕民坊

地盘用

物料编号	层数	每层数	总数	使用位置	楼层		备注
ST-T06	1	3	3	T1-E	06F		
ST-T06	14	2	28	T1-E	10~26F		
ST-T06	1	4	4	T1-E	27F		
ST-T06	1	2	2	T1-E	28F		
ST-T06	19	2	38	T1-E	29~49F		
ST-T06	1	3	3	T1-E	50F	A	

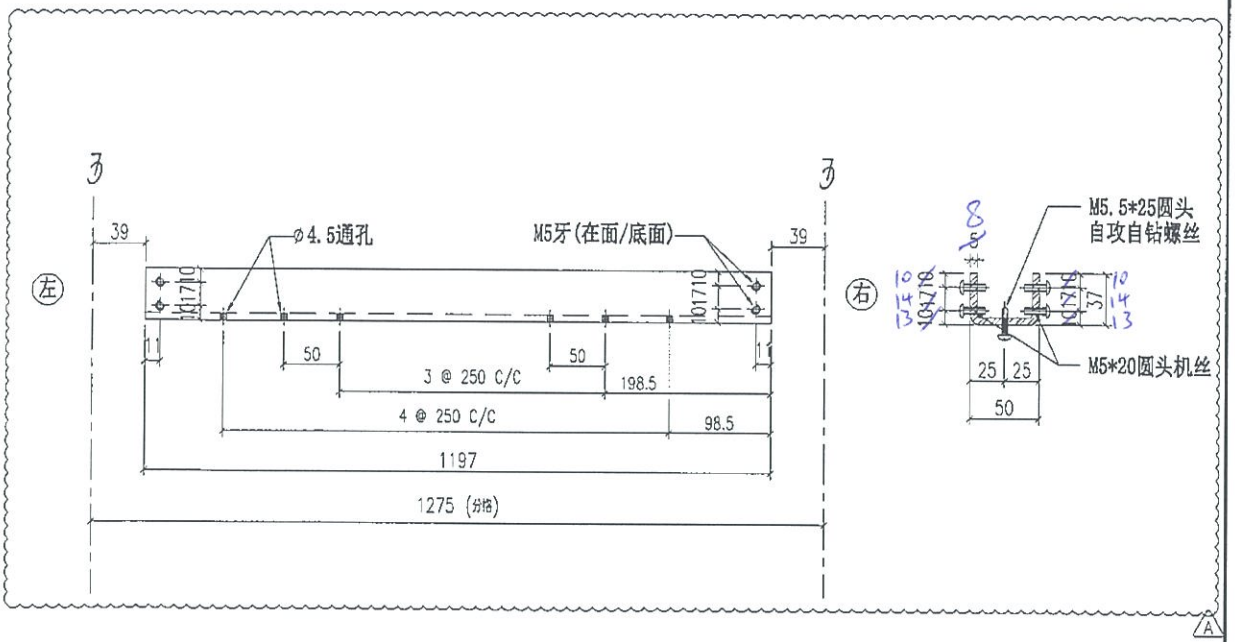

Cut from 100x50x8mm GMS RHS

重量：5.15 kg

名称	主横铁槽拆图	制图	JH	2019.3.21	修改	A	B
材料	37*50*37*5mm铁槽	复核	DL	2019.3.22	日期	2019.4.19	2019.5.22
颜色	热浸锌	批准			图号	ST-T06	


EG-DWG3

美特铝质有限公司
MIDI Aluminium Fabricator Ltd.

工程号	J-837	地盘	观塘裕民坊

地盘用

物料编号	层数	每层数	总数	使用位置	楼层		备注
ST-T17	1	8	8	T2-M	06F		
ST-T17	14	6	84	T2-M	10~26F		
ST-T17	1	12	12	T2-M	27F		
ST-T17	1	6	6	T2-M	28F		
ST-T17	23	6	138	T2-M	29~53F		
ST-T17	1	9	9	T2-M	55F	A	

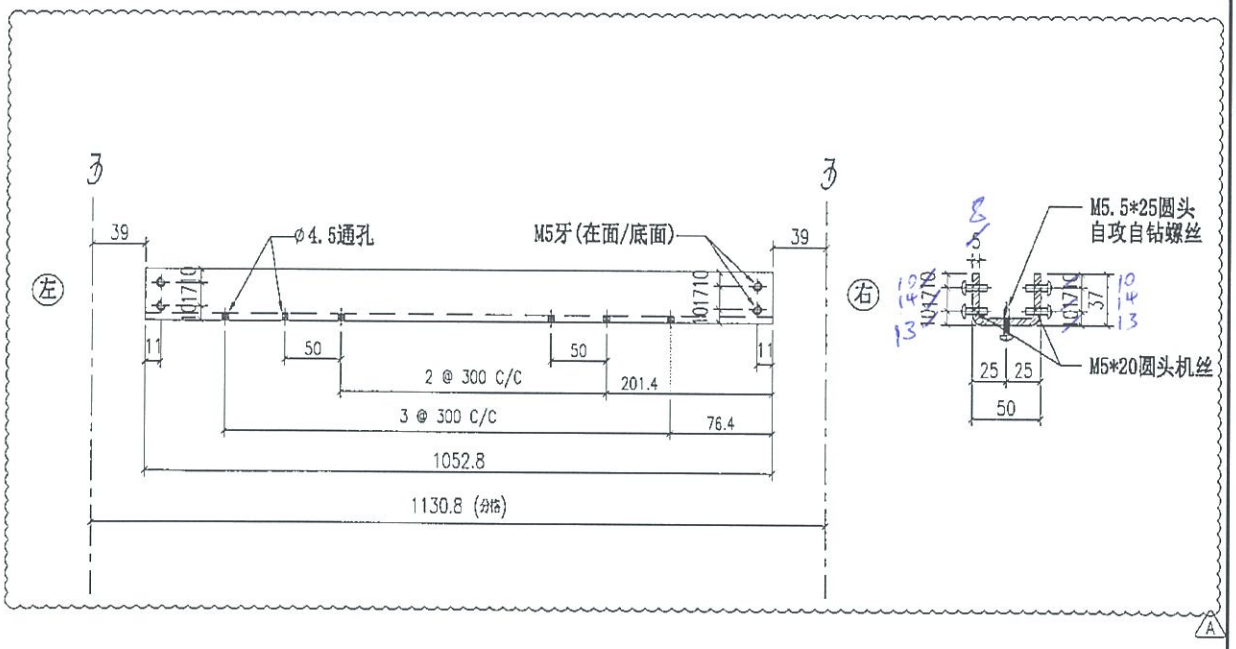

Cut from 109×50×8mm GMS RHS

重量：4.53 kg

名称	主横铁槽拆图	制图	JH	2019.3.21	修改	A	B	
材料	37*50*37*5mm铁槽	复核	DL	2019.3.22	日期	2019.4.19	2019.5.22	
颜色	热浸锌	批准			图号	ST-T17		


EG-DWG3

美特铝质有限公司
MIDI Aluminium Fabricator Ltd.


工程号	J-837	地盘	观塘裕民坊

物料编号	层数	每层数	总数	使用位置	楼层		备注
ST-P202W			41	ST-M202S			
ST-P202W			1	ST-M207S			

铁厂组装用

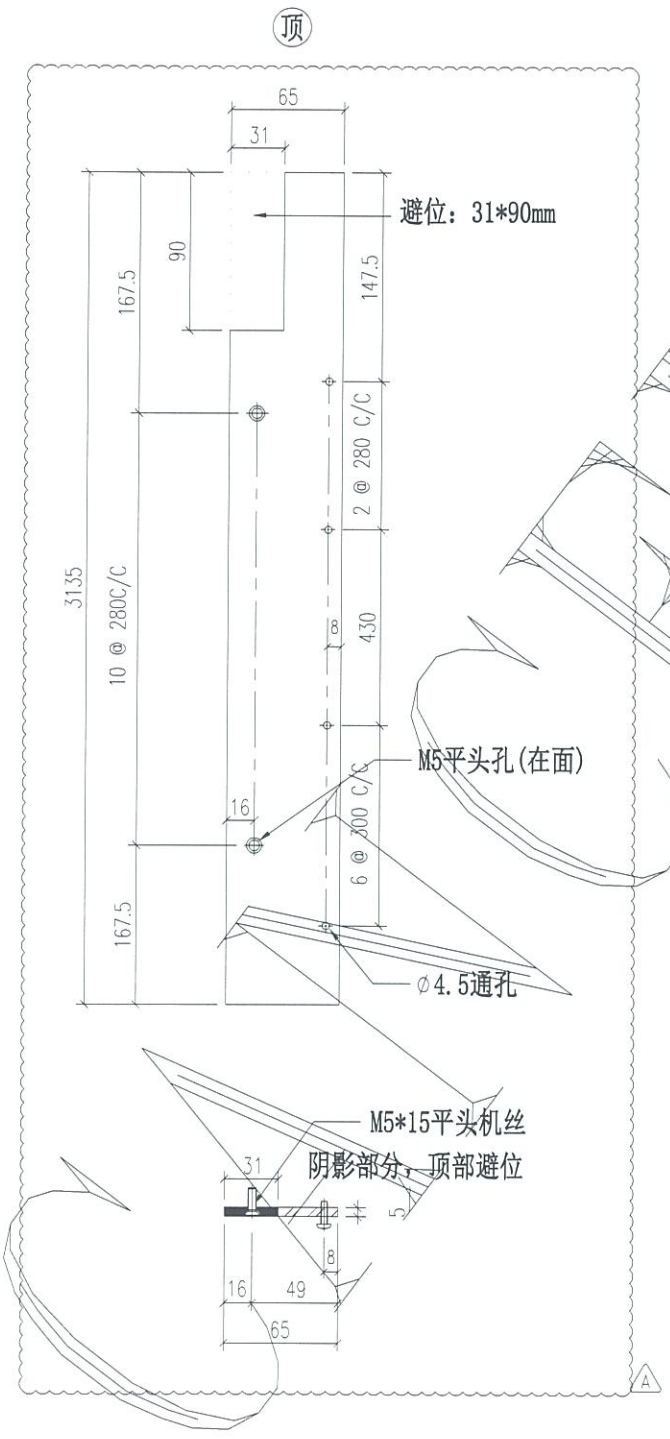

安装示意图

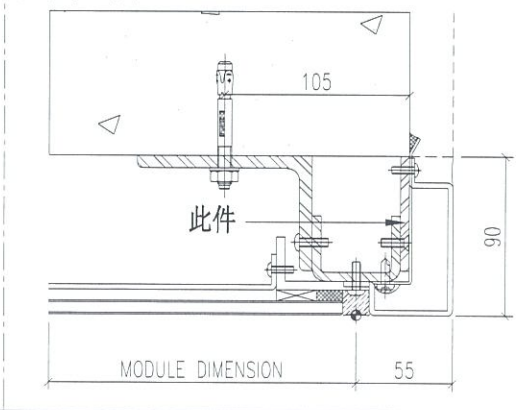

重量：8.00 kg

名称	铁巴拆图	制图	JH	2019.3.21	修改	A		
材料	65*5mm铁巴	复核	DL	2019.3.22	日期	2019.4.28		
颜色	热浸锌	批准			图号	ST-P202W		


EG-DWG3

美特铝质有限公司
MIDI Aluminium Fabricator Ltd.


工程号	J-837	地盘	观塘裕民坊

物料编号	层数	每层数	总数	使用位置	楼层		备注
ST-P203W			1	ST-M205S			

铁厂组装用

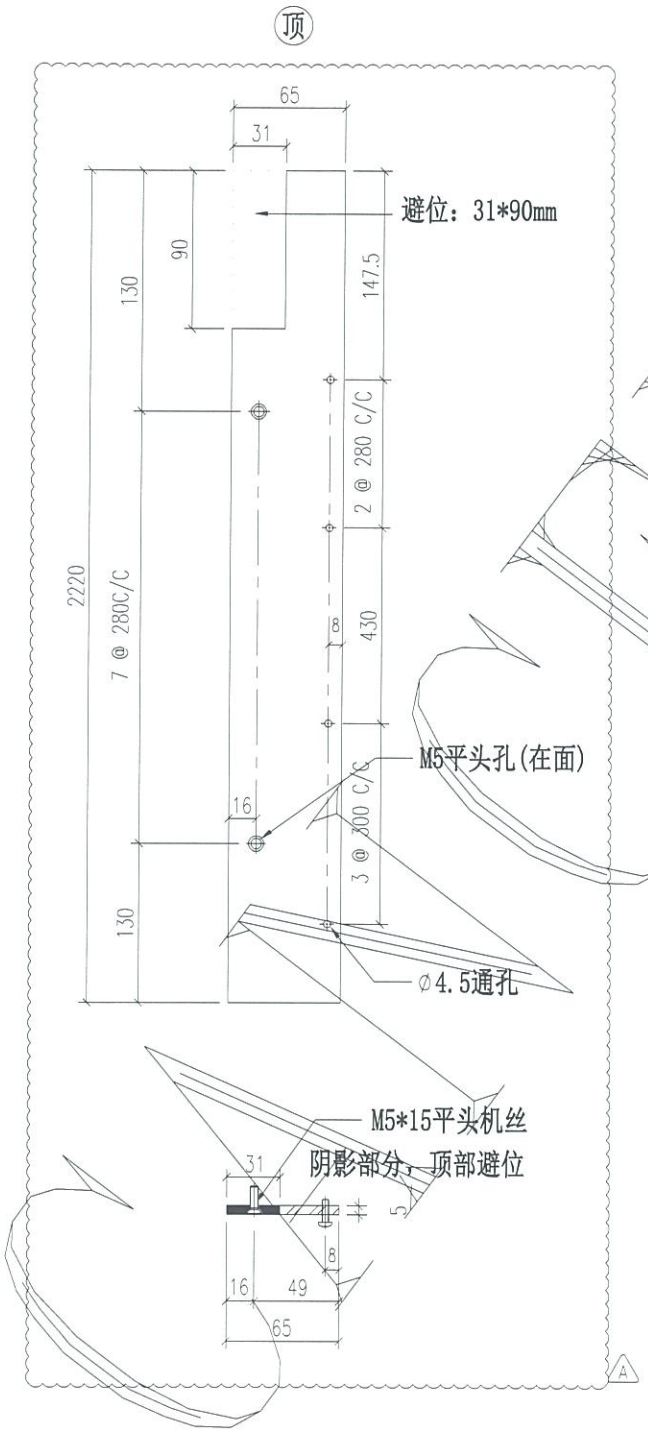

安装示意图

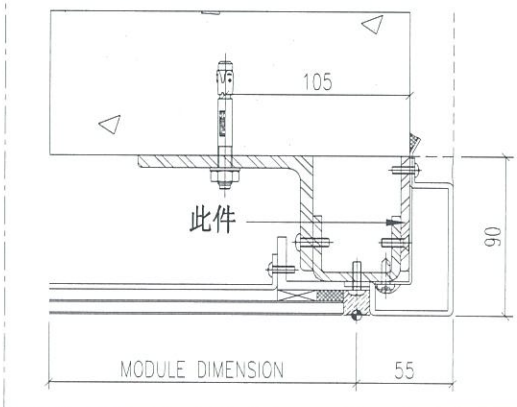

重量：5.66 kg

名称	铁巴拆图	制图	JH	2019.3.21	修改	A		
材料	65*5mm铁巴	复核	DL	2019.3.22	日期	2019.4.28		
颜色	热浸锌	批准			图号	ST-P203W		


EG-DWG3

美特铝质有限公司
MIDI Aluminium Fabricator Ltd.


工程号	J-837	地盘	观塘裕民坊

物料编号	层数	每层数	总数	使用位置	楼层		备注
ST-P204W			1	ST-M209S			

铁厂组装用

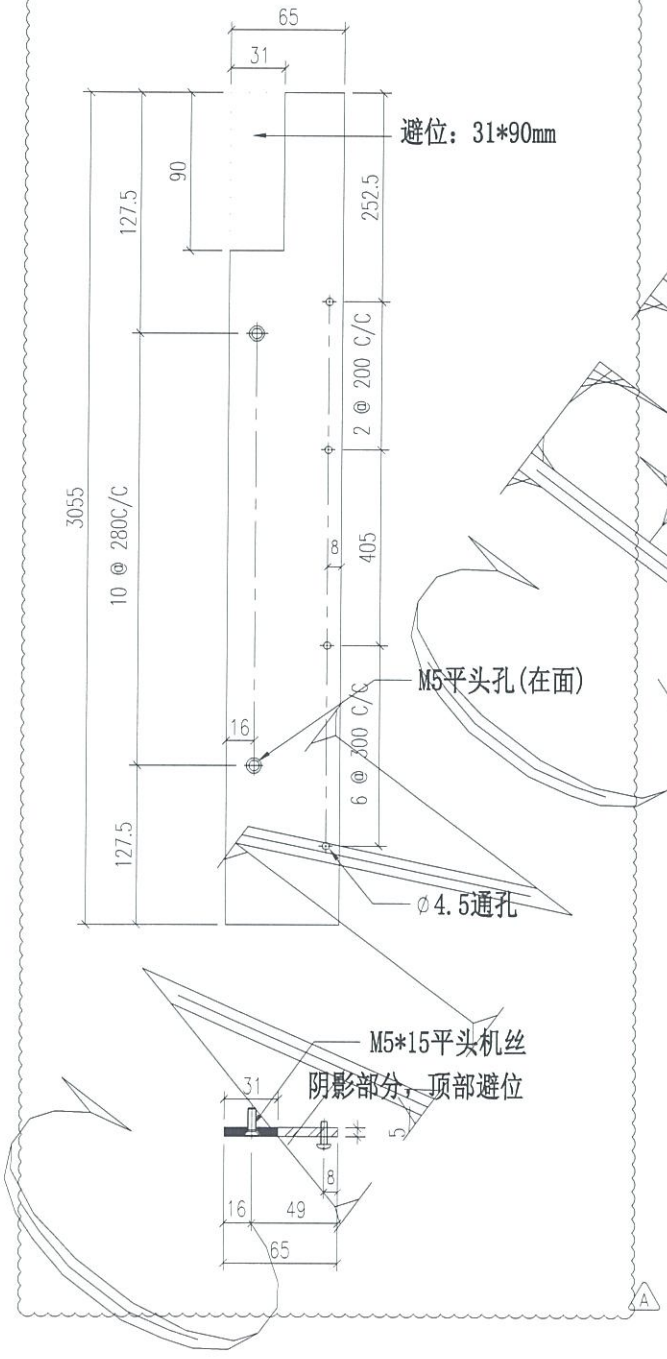


安装示意图

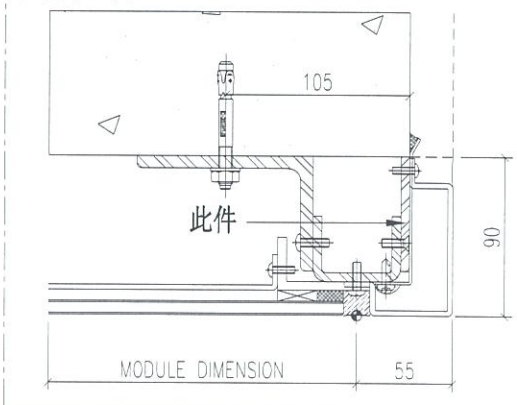


重量：7.79 kg

名称	铁巴拆图	制图	JH	2019.3.21	修改	A		
材料	65*5mm铁巴	复核	DL	2019.3.22	日期	2019.4.28		
颜色	热浸锌	批准			图号	ST-P204W		

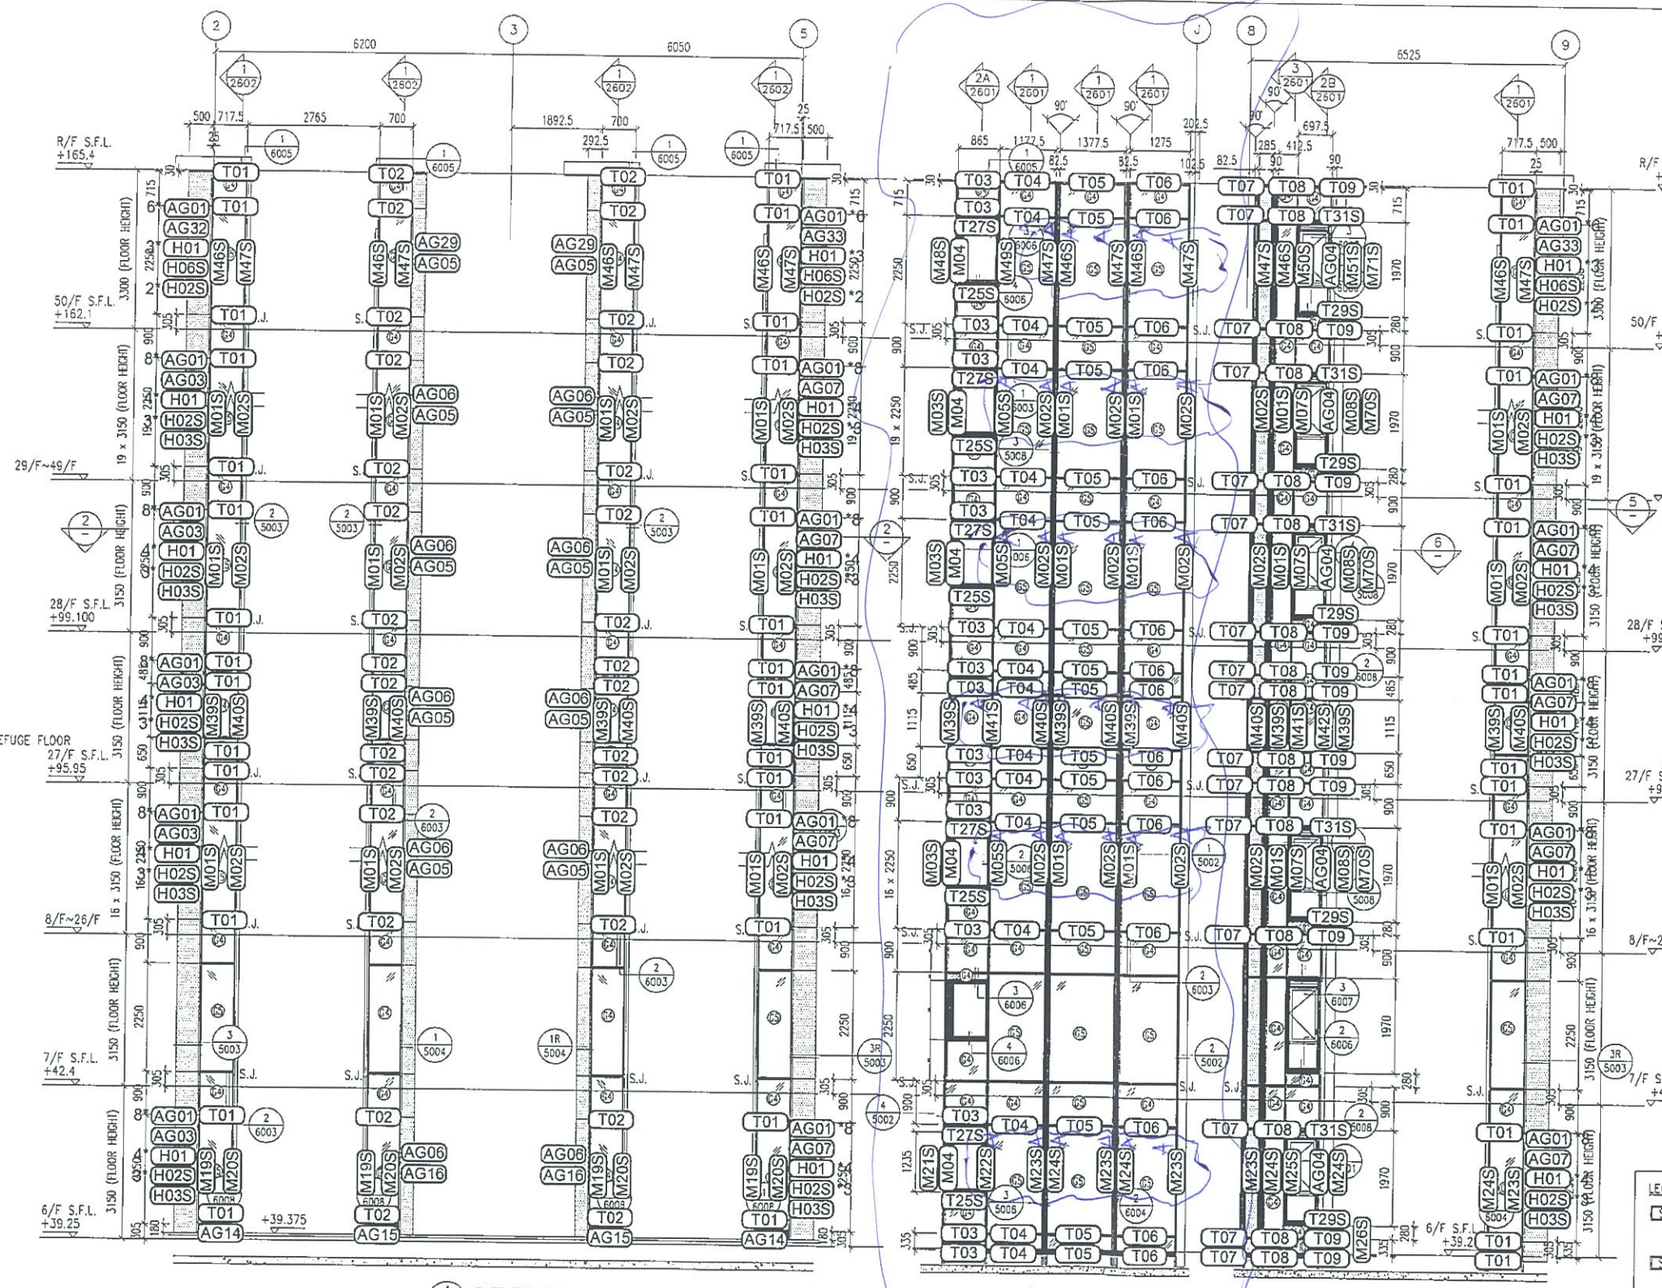


1 / — PART ELEVATION FOR GLASS CLADDING

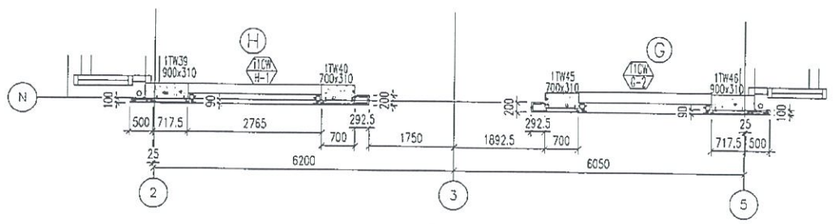


2 / — PART PLAN FOR GLASS CLADDING

3 / — PART ELEVATION FOR GLASS CLADDING

4 / — PART ELEVATION FOR GLASS CLADDING

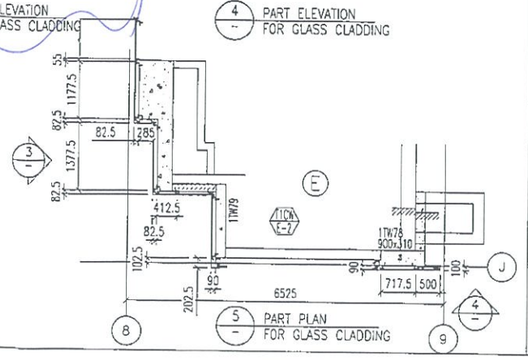

5 / — PART PLAN FOR GLASS CLADDING

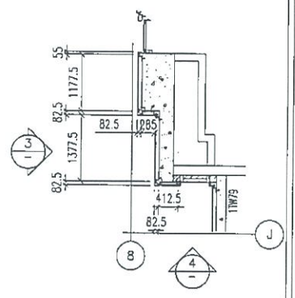

6 / — PART PLAN FOR GLASS CLADDING

LEGEND:

- S1 – 50x37x5mm THK. G.M.S. CHANNEL (CUT FROM 100x50x5mm THK. G.M.S. R.H.S.) (FOR LOAD WIDTH < 1131.)
- S2 – 50x37x8mm THK. G.M.S. CHANNEL (CUT FROM 100x50x8mm THK. G.M.S. R.H.S.) (FOR LOAD WIDTH > 1131 < 1370.)
- – 8 mm THK. HEAT STRENGTHENED BLUE TINTED GLASS (SPANDREL GLASS)
- – 8 mm THK. TEMPERED BLUE TINTED GLASS
- ▲ – 100x65x8mm THK. G.M.S. ANGLE BRACKET (L=250mm) W/ 2NOS–HILTI HST3–R M8 ANCHOR BOLT (MAX. @900c/c)
- △ – 100x65x8mm THK. G.M.S. ANGLE BRACKET (L=250mm) W/ 2NOS–HILTI HST3–R M12 ANCHOR BOLT (MAX. @900c/c)
- – 100x65x8mm THK. G.M.S. ANGLE BRACKET (L=200mm) W/ 1NO–HILTI HST3–R M8 ANCHOR BOLT (MAX. @900c/c)
- – 100x50x6mm THK. G.M.S ANGLE BRACKET (L=250mm) W/ 2NOS–HILTI HST3–R M8 ANCHOR BOLT (@900c/c)
- – 100x50x6mm THK. G.M.S ANGLE BRACKET (L=250mm) W/ CAST IN EMBED(150x250x12mm THK. G.M.S. PLATE & Ø12 G.M.S. ROD (GR. 500B)
- S.J. – STACK JOINT
- – 3 mm THK. ALUM. CLADDING

B.D. REF :

CLIENT :
信和置業有限公司
Sino Land Company Limited

ARCHITECT : WONG TUNG & PARTNERS LIMITED
ARCHITECTS & PLANNERS

MAIN CONTRACTOR :
CR Construction Company Limited

STRUCTURAL ENGINEER :
AECOM

FACADE CONSULTANT:
AECOM

NOTE :
1. ALL DIMENSIONS ARE IN mm.
2. ALL ELEVATIONS ARE VIEWED FROM OUTSIDE.
3. ALL DIMENSIONS TO BE VERIFIED ON SITE BEFORE FABRICATION.

LEGEND :
- X1 / X001 – DETAIL MARK NO. / REFER SHEET NO.
1. F.F.L. – FINISHED FLOOR LEVEL
2. S.F.L. – STRUCTURAL FLOOR LEVEL
3. /R – REVERSED DETAIL

NO.	DATE	REVISED	BY

JOB NO. : J-837

PROJECT :
URA KWUN TONG TOWN CENTRE REDEVELOPMENT (AREA 2 & 3) AT NKIL 6514, KWUN TONG, KWLOON


TITLE :
PART ELEVATION OF GLASS CLADDING AT TOWER 1

DATE : 04-JUL-18 | SCALE : 1:60 (A1)


DRAWN BY : ASING | CHECKED BY : --

美特鋁質有限公司
MIDI ALUMINIUM FABRICATOR LTD.
Units 6-8, Sunray Industrial Centre, 1/F
610 Cha Kwo Ling Road, Kowloon
Tel:23489211-4 Fax:(852)27727666


DWG NO. : J837-GC-ST-2101 | REV. : --

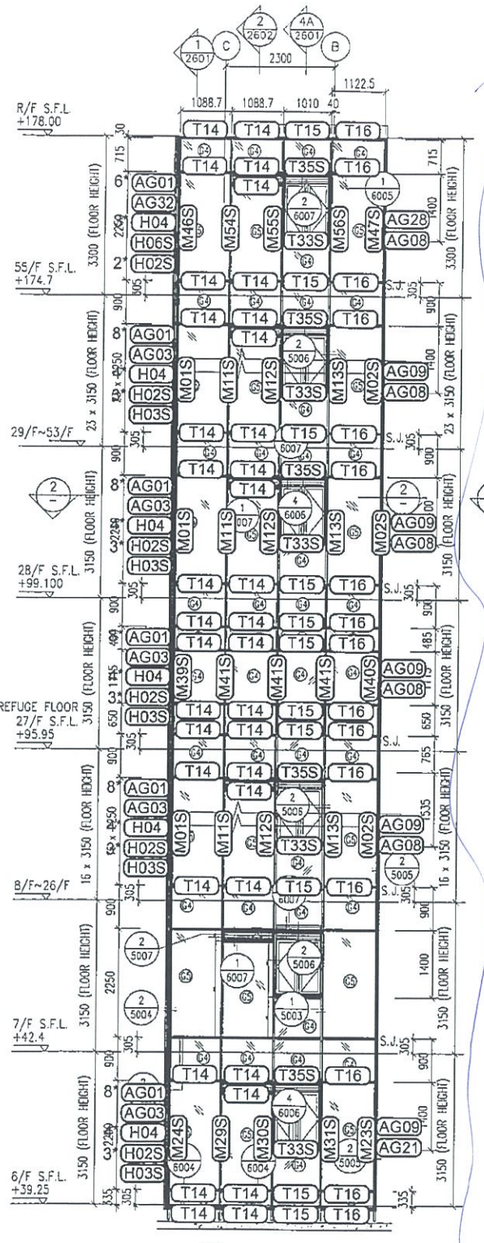


1 PART ELEVATION FOR GLASS CLADDING

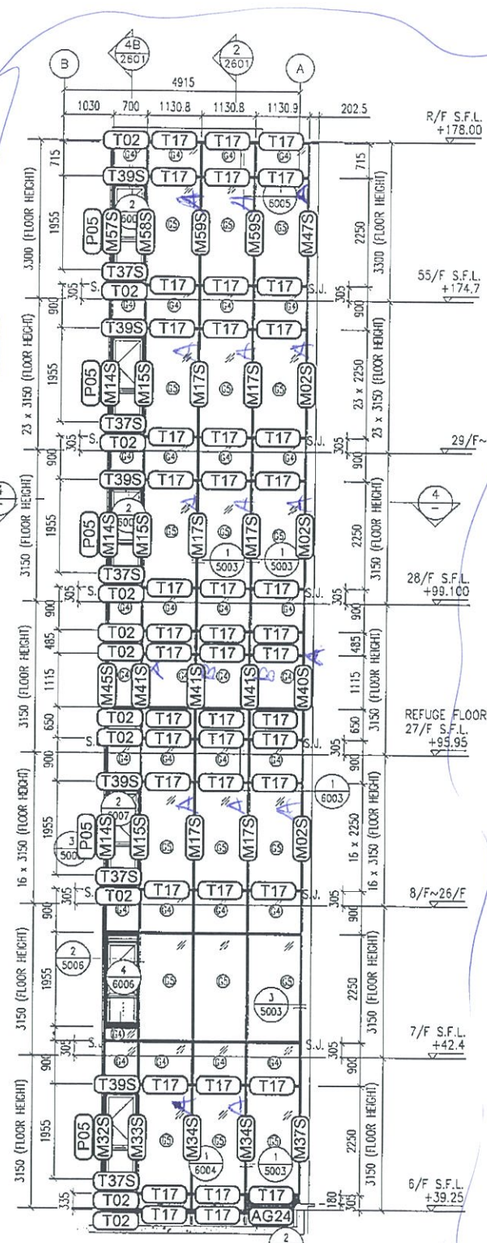


3 PART ELEVATION FOR GLASS CLADDING

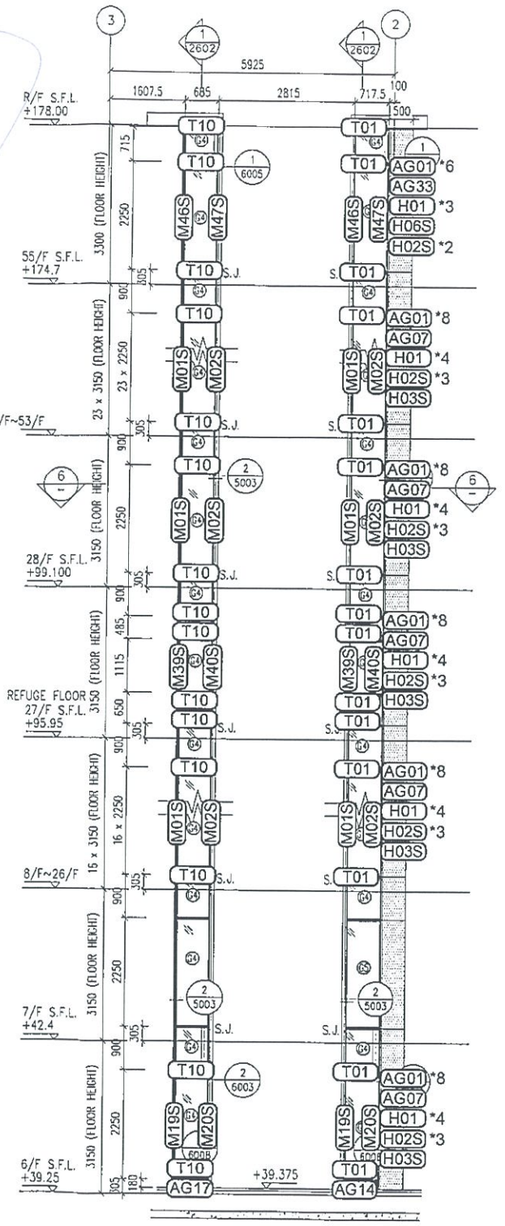


5 PART ELEVATION FOR GLASS CLADDING

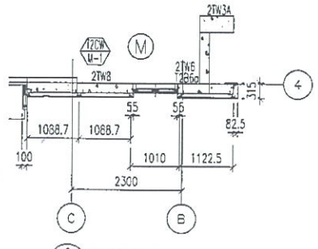

2 PART PLAN FOR GLASS CLADDING

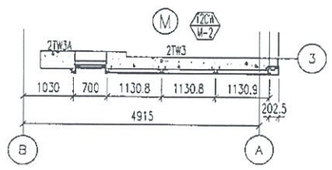

4 PART PLAN FOR GLASS CLADDING

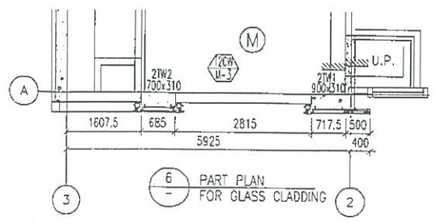

6 PART PLAN FOR GLASS CLADDING

LEGEND:

- S1 - 50x37x5mm THK. G.M.S. CHANNEL (CUT FROM 100x50x5mm THK. G.M.S. R.H.S.) (FOR LOAD WIDTH < 1131.)
- 8+ - 8 mm THK. HEAT STRENGTHENED BLUE TINTED GLASS (SPANDREL GLASS)
- 8 - 8 mm THK. TEMPERED BLUE TINTED GLASS
- ▲ - 100x65x8mm THK. G.M.S. ANGLE BRACKET (L=250mm) W/ 2NOS-HILTI HST3-R M8 ANCHOR BOLT (MAX. @900c/c)
  - 100x65x8mm THK. G.M.S. ANGLE BRACKET (L=200mm) W/ 1NO-HILTI HST3-R M8 ANCHOR BOLT (MAX. @900c/c)
- S.J. - STACK JOINT
- 3 mm THK. ALUM. CLADDING

B.D. REF :

CLIENT :
信和置業有限公司
Sino Land Company Limited

ARCHITECT :
WONG TUNG & PARTNERS LIMITED
ARCHITECTS & PLANNERS

MAIN CONTRACTOR :
CR Construction Company Limited

STRUCTURAL ENGINEER :
AECOM

FACADE CONSULTANT:
AECOM

NOTE :
1. ALL DIMENSIONS ARE IN mm.
2. ALL ELEVATIONS ARE VIEWED FROM OUTSIDE.
3. ALL DIMENSIONS TO BE VERIFIED ON SITE BEFORE FABRICATION.

LEGEND :
- X1 / X001 — DETAIL MARK NO. / REFER SHEET NO.
1. F.F.L. --FINISHED FLOOR LEVEL
2. S.F.L. --STRUCTURAL FLOOR LEVEL
3. /R --REVERSED DETAIL

NO.	DATE	REVISED	BY

JOB NO. : J-837

PROJECT :
URA KWUN TONG TOWN CENTRE REDEVELOPMENT (AREA 2 & 3) AT NKIL 6514, KWUN TONG, KWLOON

TITLE :
PART ELEVATION OF GLASS CLADDING AT TOWER 2

DATE : 04-JUL-18	SCALE : 1:60 (A1)
DRAWN BY : ASING	CHECKED BY : -

美特鋁製有限公司
MIDI ALUMINIUM FABRICATOR LTD.
Units 6-8, Sunray Industrial Centre, 1/F
610 Cha Kwo Ling Road, Kowloon
Tel:23489211-4 Fax:(852)27727666

DWG NO. : J837-GC-ST-2202 REV. : -