



工程指示 / 要求簡箋(E.I.)

工程指示編號：EI / 0471 / 19

修改版次：A

工程編號：J - 837

工程名稱：觀塘裕民坊

工程項目：Glass Cladding 背板(T1-T5)(大貨)

收件人：生統 / 永林

發件人：Eric Liu

日期：24/04/2019

要求提供 / 確認 事項：

- | | | |
|------------------------------------|-------------------------------------|-------------------------------|
| <input type="checkbox"/> 初步鋁料 B.M. | <input type="checkbox"/> 加工拆圖，然後生產 | <input type="checkbox"/> 尺寸表 |
| <input type="checkbox"/> 正式鋁料 B.M. | <input type="checkbox"/> 技術上資料 / 指示 | <input type="checkbox"/> 報價 |
| <input type="checkbox"/> 配件 B.M. | <input type="checkbox"/> 樣辦或貨品說明書 | <input type="checkbox"/> 分判合約 |
| <input type="checkbox"/> 其他：_____ | | |

內容：

請按加工圖生產 Glass cladding 背板(大貨)送廠組裝用

A 版: GC 鋁料接駁鋁角改為內藏修，背板需要開避位

請留意: 1) 隔熱棉要 25mm 厚

2) 要按 MO 生產，共 5 個 MO

謝謝！

請在 2019/ 05 / 04 前完成上列要求。

附： 2 頁圖登， 21 頁加工圖

以上項目為:

- 原合約工程包 原合約工程加 / 減賬 新工程報價

原因：-

分發東莞各部門：

- () 生產技術總監 連附件 () 技術部 連附件 永林 () 生產部 連附件 () 機械設計部 連附件
 () 採購部 連附件 () 生產統籌部 連附件 梅
 () 質檢部 連附件 () 會計部 連附件 () 報關組 連附件 () 其他 楊榮輝 連附件

分發香港各部門：

- () 行政部 連附件 () 會計部 連附件 () 統籌部 連附件 () 工程部地盤科文 連附件
 () 採購部 連附件 () QS 部 連附件 () 維修部 連附件 () 其他 _____ 連附件

傳遞編號：

HK0978 /19

發件人簽署：

項目經理簽署：

圖則登記表
DRAWING REGISTER

工程名稱 Project Title: 觀塘裕民坊 (6~7F&9~RF)
Glass Cladding背板拆圖
工程編號 Project No: J-837

接收日期 Receiving Date (適用於客戶圖則)

年										
月										
日										

分發予 Distributed To

發出日期 Issued Date

年	19	19	19	19						
月	03	04	04	04						
日	27	10	13	17						

圖則編號 Drg. No.	圖則名稱 Drawing Title
BB01 (1 of 20)	背板拆圖
BB01 (2 of 20)	背板拆圖 (数据表)
BB01 (3 of 20)	背板拆圖 (数据表)
BB01 (4 of 20)	背板拆圖 (数据表)
BB01 (5 of 20)	背板拆圖 (数据表)
BB01 (6 of 20)	背板拆圖 (数据表)
BB01 (7 of 20)	背板拆圖 (数据表)
BB01 (8 of 20)	背板拆圖 (数据表)
BB01 (9 of 20)	背板拆圖 (数据表)
BB01 (10 of 20)	背板拆圖 (数据表)
BB01 (11 of 20)	背板拆圖 (数据表)
BB01 (12 of 20)	背板拆圖 (数据表)
BB01 (13 of 20)	背板拆圖 (数据表)
BB01 (14 of 20)	背板拆圖 (数据表)
BB01 (15 of 20)	背板拆圖 (数据表)
BB01 (16 of 20)	背板拆圖 (数据表)
BB01 (17 of 20)	背板拆圖 (数据表)
BB01 (18 of 20)	背板拆圖 (数据表)
BB01 (19 of 20)	背板拆圖 (数据表)
BB01 (20 of 20)	背板拆圖 (数据表)
BP-226	背板拆圖
AP-01	铝棉插 (铝针+铝片)
J837-GC-BT-2101	背板位置圖
J837-GC-BT-2102	背板位置圖
J837-GC-BT-2201	背板位置圖
J837-GC-BT-2202	背板位置圖

修訂編號
Revision No.

1	-		A	B						
2	-		A	B						
3	-		A	B						
4	-		A	B						
5	-		A	B						
6	-		A	B						
7	-		A	B						
8	-		A	B						
9	-		A	B						
10	-		A	B						
11	-	A	B	C						
12	-	A	B	C						
13	-		A	B						
14	-		A	B						
15	-		A	B						
16	-		A	B						
17	-		A	B						
18	-			A						
19	-			A						
20	-			A						
21	-		A	B						
22	-									
23	-									
24	-									
25	-									
26	-									

圖則登記表
DRAWING REGISTER

<table border="1" style="width: 100%; border-collapse: collapse;"> <tr> <td style="padding: 2px;">工程名稱 Project Title: 觀塘裕民坊(6~7F&9~RF)</td> </tr> <tr> <td style="padding: 2px; text-align: center;">Glass Cladding背板拆圖</td> </tr> <tr> <td style="padding: 2px;">工程編號 Project No: J-837</td> </tr> </table> <table border="1" style="width: 100%; border-collapse: collapse;"> <tr> <td style="text-align: center; padding: 2px;">分發予 Distributed To</td> </tr> <tr> <td style="height: 20px;"></td> </tr> <tr> <td style="height: 20px;"></td> </tr> <tr> <td style="height: 20px;"></td> </tr> </table> <table border="1" style="width: 100%; border-collapse: collapse;"> <thead> <tr> <th style="width: 20%; padding: 2px;">圖則編號 Drg. No.</th> <th style="width: 70%; padding: 2px;">圖則名稱 Drawing Title</th> </tr> </thead> <tbody> <tr> <td style="padding: 2px;">J837-GC-BT-2301</td> <td style="padding: 2px;">背板位置圖</td> </tr> <tr> <td style="padding: 2px;">J837-GC-BT-2501</td> <td style="padding: 2px;">背板位置圖</td> </tr> <tr> <td style="padding: 2px;">J837-GC-BT-2502</td> <td style="padding: 2px;">背板位置圖</td> </tr> <tr> <td style="padding: 2px;">J837-GC-BP-BM001</td> <td style="padding: 2px;">背板BM表</td> </tr> </tbody> </table>	工程名稱 Project Title: 觀塘裕民坊(6~7F&9~RF)	Glass Cladding背板拆圖	工程編號 Project No: J-837	分發予 Distributed To				圖則編號 Drg. No.	圖則名稱 Drawing Title	J837-GC-BT-2301	背板位置圖	J837-GC-BT-2501	背板位置圖	J837-GC-BT-2502	背板位置圖	J837-GC-BP-BM001	背板BM表	年 月 日	<p style="text-align: center; font-size: small;">接收日期 Receiving Date (適用於客戶圖則)</p> <table border="1" style="width: 100%; border-collapse: collapse;"> <tr><td style="width: 25px; height: 20px;"></td><td style="width: 25px; height: 20px;"></td></tr> <tr><td style="width: 25px; height: 20px;"></td><td style="width: 25px; height: 20px;"></td></tr> </table> <p style="text-align: center; font-size: small;">發出日期 Issued Date</p> <table border="1" style="width: 100%; border-collapse: collapse;"> <tr> <td style="width: 25px; height: 20px; text-align: center;">19</td> <td style="width: 25px; height: 20px; text-align: center;">19</td> <td style="width: 25px; height: 20px; text-align: center;">19</td> <td style="width: 25px; height: 20px; text-align: center;">19</td> <td style="width: 25px; height: 20px;"></td> </tr> <tr> <td style="width: 25px; height: 20px; text-align: center;">03</td> <td style="width: 25px; height: 20px; text-align: center;">04</td> <td style="width: 25px; height: 20px; text-align: center;">04</td> <td style="width: 25px; height: 20px; text-align: center;">04</td> <td style="width: 25px; height: 20px;"></td> </tr> <tr> <td style="width: 25px; height: 20px; text-align: center;">27</td> <td style="width: 25px; height: 20px; text-align: center;">10</td> <td style="width: 25px; height: 20px; text-align: center;">13</td> <td style="width: 25px; height: 20px; text-align: center;">17</td> <td style="width: 25px; height: 20px;"></td> </tr> </table> <table border="1" style="width: 100%; border-collapse: collapse;"> <thead> <tr> <th style="width: 5%;"></th> <th style="width: 75%; padding: 2px;">修訂編號 Revision No.</th> </tr> </thead> <tbody> <tr> <td style="text-align: center; vertical-align: middle;">27</td> <td style="padding: 2px;">-</td> </tr> <tr> <td style="text-align: center; vertical-align: middle;">28</td> <td style="padding: 2px;">-</td> </tr> <tr> <td style="text-align: center; vertical-align: middle;">29</td> <td style="padding: 2px;">-</td> </tr> <tr> <td style="text-align: center; vertical-align: middle;">30</td> <td style="padding: 2px;">- B</td> </tr> </tbody> </table>																					19	19	19	19							03	04	04	04							27	10	13	17								修訂編號 Revision No.	27	-	28	-	29	-	30	- B
工程名稱 Project Title: 觀塘裕民坊(6~7F&9~RF)	
Glass Cladding背板拆圖	
工程編號 Project No: J-837	
分發予 Distributed To	
圖則編號 Drg. No.	圖則名稱 Drawing Title	
J837-GC-BT-2301	背板位置圖	
J837-GC-BT-2501	背板位置圖	
J837-GC-BT-2502	背板位置圖	
J837-GC-BP-BM001	背板BM表	
19	19	19	19	
03	04	04	04	
27	10	13	17	
	修訂編號 Revision No.	
27	-	
28	-	
29	-	
30	- B	




美特铝质有限公司
MIDI Aluminium Fabricator Ltd.

图纸空间有限, 尺寸数量见附页

工程号 J-837 地盘 观塘裕民坊

工厂用

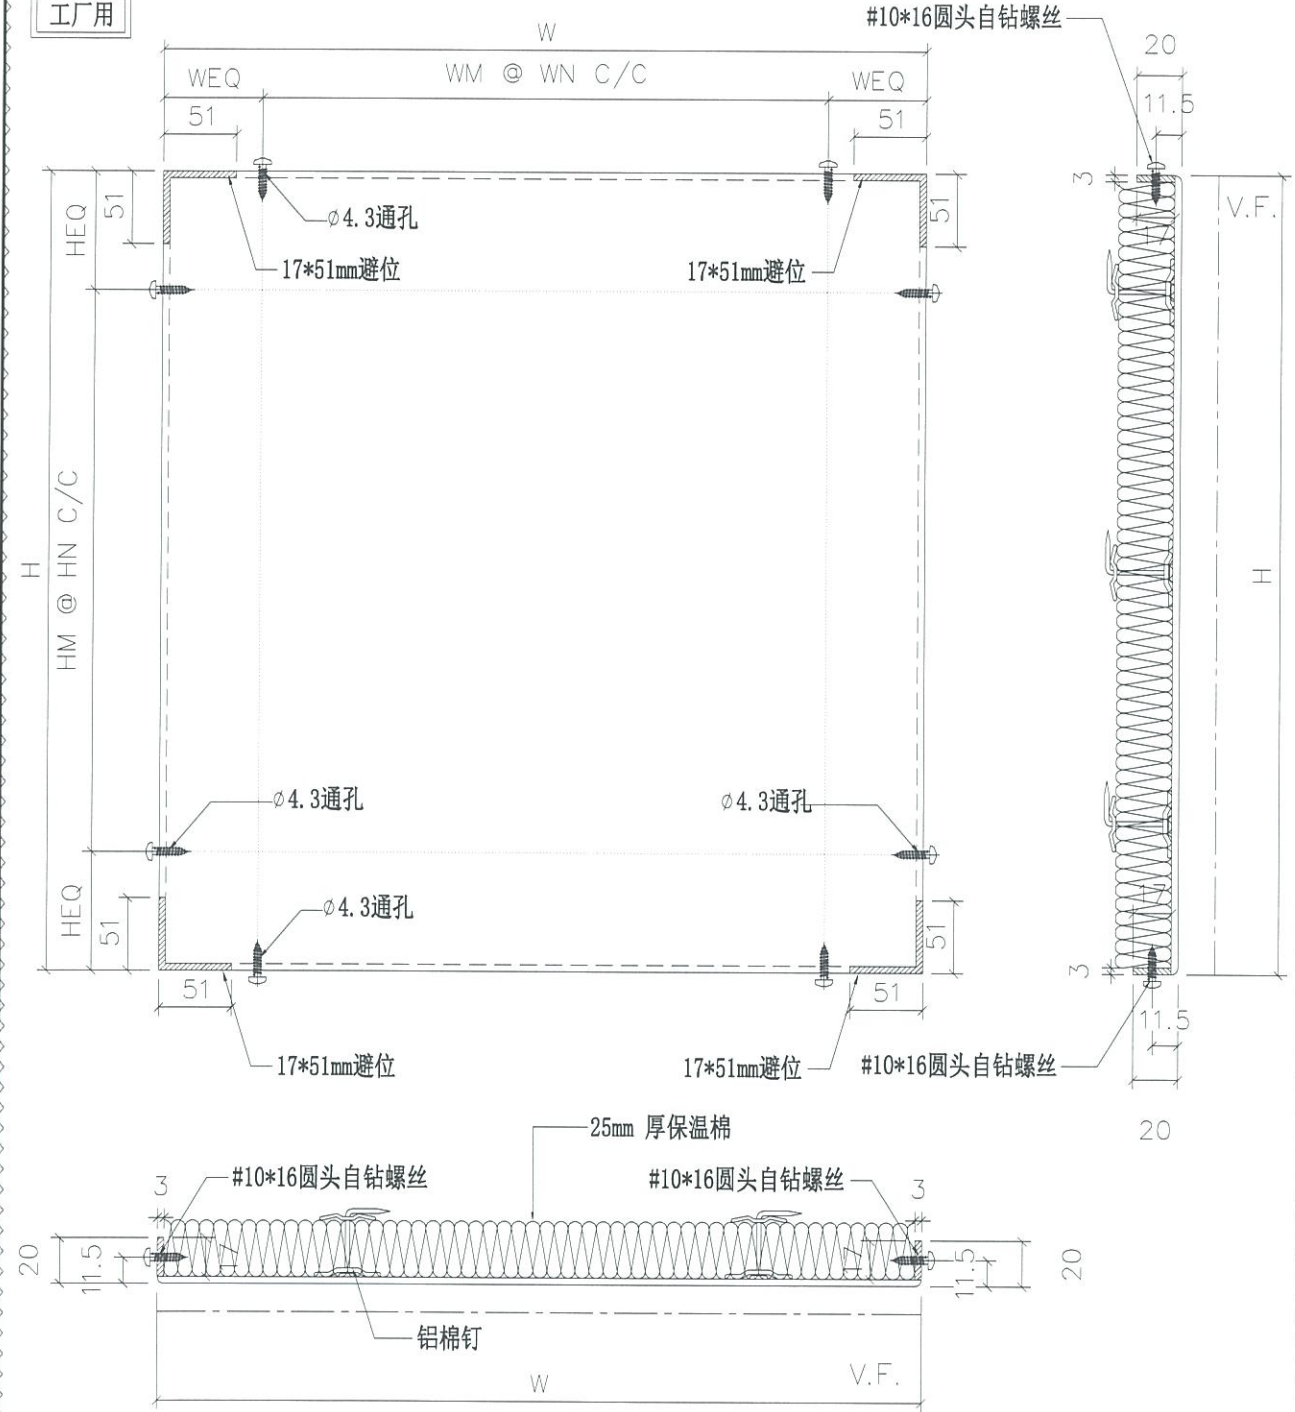

B

名称	背板拆图	制图	JH	2019.3.25	修改	A	B
材料	3mm厚铝板	复核	DL	2019.3.26	日期	2019.4.13	2019.4.17
颜色	香槟金UCT803649FXL-3	批准			图号	BB01 (1 of 20)	



美特铝质有限公司
MIDI Aluminium Fabricator Ltd.

工程号 J-837 地盘 观塘裕民坊

序号	物料编号	数量	W	WEQ	WM	WN	H	HEQ	HM	HN	使用位置	楼层
1	BK-001	1	625.5	65	1	495.5	2158	65	5	405.6	T1-G	06F
2	BK-001	1	625.5	65	1	495.5	2158	65	5	405.6	T1-H	06F
3	BK-001	1	625.5	65	1	495.5	2158	65	5	405.6	T1-G	07F
4	BK-001	1	625.5	65	1	495.5	2158	65	5	405.6	T1-H	07F
5	BK-001	15	625.5	65	1	495.5	2158	65	5	405.6	T1-G	09~26F
6	BK-001	15	625.5	65	1	495.5	2158	65	5	405.6	T1-H	09~26F
7	BK-001	1	625.5	65	1	495.5	2158	65	5	405.6	T1-G	28F
8	BK-001	1	625.5	65	1	495.5	2158	65	5	405.6	T1-H	28F
9	BK-001	19	625.5	65	1	495.5	2158	65	5	405.6	T1-G	29~49F
10	BK-001	19	625.5	65	1	495.5	2158	65	5	405.6	T1-H	29~49F
11	BK-001	1	625.5	65	1	495.5	2158	65	5	405.6	T1-G	50F
12	BK-001	1	625.5	65	1	495.5	2158	65	5	405.6	T1-H	50F
13	BK-002	1	625.5	65	1	495.5	558	65	1	428	T1-H	27F
14	BK-003	1	1085.5	65	2	477.75	2158	65	5	405.6	T1-E	06F
15	BK-003	1	1085.5	65	2	477.75	2158	65	5	405.6	T1-E	07F
16	BK-003	15	1085.5	65	2	477.75	2158	65	5	405.6	T1-E	09~26F
17	BK-003	1	1085.5	65	2	477.75	2158	65	5	405.6	T1-E	28F
18	BK-003	19	1085.5	65	2	477.75	2158	65	5	405.6	T1-E	29~49F
19	BK-003	1	1085.5	65	2	477.75	2158	65	5	405.6	T1-E	50F
20	BK-004	1	1278	65	3	382.67	2158	65	5	405.6	T1-E	06F
21	BK-004	1	1278	65	3	382.67	2158	65	5	405.6	T1-E	07F
22	BK-004	15	1278	65	3	382.67	2158	65	5	405.6	T1-E	09~26F
23	BK-004	1	1278	65	3	382.67	2158	65	5	405.6	T1-E	28F
24	BK-004	19	1278	65	3	382.67	2158	65	5	405.6	T1-E	29~49F
25	BK-004	1	1278	65	3	382.67	2158	65	5	405.6	T1-E	50F
26	BK-005	1	1278	65	3	382.67	808	65	2	339	T1-E	06F
27	BK-005	15	1278	65	3	382.67	808	65	2	339	T1-E	09~26F
28	BK-005	1	1278	65	3	382.67	808	65	2	339	T1-E	27F
29	BK-005	1	1278	65	3	382.67	808	65	2	339	T1-E	28F
30	BK-005	19	1278	65	3	382.67	808	65	2	339	T1-E	29~49F
31	BK-006	1	1278	65	3	382.67	1023	65	2	446.5	T1-E	27F
32	BK-007	1	1183	65	3	351	2158	65	5	405.6	T1-E	06F
33	BK-007	1	1183	65	3	351	2158	65	5	405.6	T1-E	07F
34	BK-007	15	1183	65	3	351	2158	65	5	405.6	T1-E	09~26F
35	BK-007	1	1183	65	3	351	2158	65	5	405.6	T1-E	28F
36	BK-007	19	1183	65	3	351	2158	65	5	405.6	T1-E	29~49F
37	BK-007	1	1183	65	3	351	2158	65	5	405.6	T1-E	50F
38	BK-008	1	625.5	65	1	495.5	2158	65	5	405.6	T1-E	06F
39	BK-008	1	625.5	65	1	495.5	2158	65	5	405.6	T1-E	07F
40	BK-008	15	625.5	65	1	495.5	2158	65	5	405.6	T1-E	09~26F
41	BK-008	1	625.5	65	1	495.5	2158	65	5	405.6	T1-E	28F

B

名称	背板拆图 (数据表)	制图	JH	2019.3.25	修改	A	B
材料	3mm厚铝板	复核	DL	2019.3.26	日期	2019.4.13	2019.4.17
颜色	香槟金UCT803649FXL-3	批准			图号	BB01 (2 of 20)	



美特铝质有限公司
MIDI Aluminium Fabricator Ltd.

工程号 J-837 地盘 观塘裕民坊

序号	物料编号	数量	W	WEQ	WM	WN	H	HEQ	HM	HN	使用位置	楼层
42	BK-008	19	625.5	65	1	495.5	2158	65	5	405.6	T1-E	29~49F
43	BK-008	1	625.5	65	1	495.5	2158	65	5	405.6	T1-E	50F
44	BK-009	1	625.5	65	1	495.5	2158	65	5	405.6	T1-A	06F
45	BK-009	1	625.5	65	1	495.5	2158	65	5	405.6	T1-B	06F
46	BK-009	1	625.5	65	1	495.5	2158	65	5	405.6	T1-A	07F
47	BK-009	1	625.5	65	1	495.5	2158	65	5	405.6	T1-B	07F
48	BK-009	15	625.5	65	1	495.5	2158	65	5	405.6	T1-A	09~26F
49	BK-009	15	625.5	65	1	495.5	2158	65	5	405.6	T1-B	09~26F
50	BK-009	1	625.5	65	1	495.5	2158	65	5	405.6	T1-A	28F
51	BK-009	1	625.5	65	1	495.5	2158	65	5	405.6	T1-B	28F
52	BK-009	19	625.5	65	1	495.5	2158	65	5	405.6	T1-A	29~49F
53	BK-009	19	625.5	65	1	495.5	2158	65	5	405.6	T1-B	29~49F
54	BK-009	1	625.5	65	1	495.5	2158	65	5	405.6	T1-A	50F
55	BK-009	1	625.5	65	1	495.5	2158	65	5	405.6	T1-B	50F
56	BK-010	1	658	65	2	264	2158	65	5	405.6	T1-B	06F
57	BK-010	1	658	65	2	264	2158	65	5	405.6	T1-B	07F
58	BK-010	15	658	65	2	264	2158	65	5	405.6	T1-B	09~26F
59	BK-010	1	658	65	2	264	2158	65	5	405.6	T1-B	28F
60	BK-010	19	658	65	2	264	2158	65	5	405.6	T1-B	29~49F
61	BK-010	1	658	65	2	264	2158	65	5	405.6	T1-B	50F
62	BK-011	1	770.5	65	2	320.25	2158	65	5	405.6	T2-H	06F
63	BK-011	1	770.5	65	2	320.25	2158	65	5	405.6	T2-H	07F
64	BK-011	15	770.5	65	2	320.25	2158	65	5	405.6	T2-H	09~26F
65	BK-011	1	770.5	65	2	320.25	2158	65	5	405.6	T2-H	28F
66	BK-011	23	770.5	65	2	320.25	2158	65	5	405.6	T2-H	29~53F
67	BK-011	1	770.5	65	2	320.25	2158	65	5	405.6	T2-H	55F
68	BK-012	1	770.5	65	2	320.25	558	65	1	428	T2-H	27F
69	BK-013	1	625.5	65	1	495.5	2158	65	5	405.6	T2-A	06F
70	BK-013	1	625.5	65	1	495.5	2158	65	5	405.6	T2-B	06F
71	BK-013	1	625.5	65	1	495.5	2158	65	5	405.6	T2-A	07F
72	BK-013	1	625.5	65	1	495.5	2158	65	5	405.6	T2-B	07F
73	BK-013	15	625.5	65	1	495.5	2158	65	5	405.6	T2-A	09~26F
74	BK-013	15	625.5	65	1	495.5	2158	65	5	405.6	T2-B	09~26F
75	BK-013	1	625.5	65	1	495.5	2158	65	5	405.6	T2-A	28F
76	BK-013	1	625.5	65	1	495.5	2158	65	5	405.6	T2-B	28F
77	BK-013	23	625.5	65	1	495.5	2158	65	5	405.6	T2-A	29~53F
78	BK-013	23	625.5	65	1	495.5	2158	65	5	405.6	T2-B	29~53F
79	BK-013	1	625.5	65	1	495.5	2158	65	5	405.6	T2-A	55F
80	BK-013	1	625.5	65	1	495.5	2158	65	5	405.6	T2-B	55F
81	BK-014	1	996.7	65	2	433.35	2158	65	5	405.6	T2-M	06F
82	BK-014	1	996.7	65	2	433.35	2158	65	5	405.6	T2-M	07F

名称	背板拆图 (数据表)	制图	JH	2019.3.25	修改	A	B
材料	3mm厚铝板	复核	DL	2019.3.26	日期	2019.4.13	2019.4.17
颜色	香槟金UCT803649FXL-3	批准			图号	BB01 (3 of 20)	



美特铝质有限公司
MIDI Aluminium Fabricator Ltd.

工程号 J-837 地盘 观塘裕民坊

序号	物料编号	数量	W	WEQ	WM	WN	H	HEQ	HM	HN	使用位置	楼层
83	BK-014	15	996.7	65	2	433.35	2158	65	5	405.6	T2-M	09~26F
84	BK-014	1	996.7	65	2	433.35	2158	65	5	405.6	T2-M	28F
85	BK-014	23	996.7	65	2	433.35	2158	65	5	405.6	T2-M	53F
86	BK-014	1	996.7	65	2	433.35	2158	65	5	405.6	T2-M	55F
87	BK-015	1	996.7	65	2	433.35	1910.5	65	4	445.125	T2-M	06F
88	BK-015	1	996.7	65	2	433.35	1910.5	65	4	445.125	T2-M	07F
89	BK-015	15	996.7	65	2	433.35	1910.5	65	4	445.125	T2-M	09~26F
90	BK-015	1	996.7	65	2	433.35	1910.5	65	4	445.125	T2-M	28F
91	BK-015	23	996.7	65	2	433.35	1910.5	65	4	445.125	T2-M	53F
92	BK-015	1	996.7	65	2	433.35	1910.5	65	4	445.125	T2-M	55F
93	BK-016	1	1030.5	65	2	450.25	2158	65	5	405.6	T2-M	06F
94	BK-016	1	1030.5	65	2	450.25	2158	65	5	405.6	T2-M	07F
95	BK-016	15	1030.5	65	2	450.25	2158	65	5	405.6	T2-M	09~26F
96	BK-016	1	1030.5	65	2	450.25	2158	65	5	405.6	T2-M	28F
97	BK-016	23	1030.5	65	2	450.25	2158	65	5	405.6	T2-M	53F
98	BK-016	1	1030.5	65	2	450.25	2158	65	5	405.6	T2-M	55F
99	BK-017	3	1038.8	65	2	454.4	2158	65	5	405.6	T2-M	06F
100	BK-017	3	1038.8	65	2	454.4	2158	65	5	405.6	T2-M	07F
101	BK-017	45	1038.8	65	2	454.4	2158	65	5	405.6	T2-M	09~26F
102	BK-017	3	1038.8	65	2	454.4	2158	65	5	405.6	T2-M	28F
103	BK-017	69	1038.8	65	2	454.4	2158	65	5	405.6	T2-M	53F
104	BK-017	3	1038.8	65	2	454.4	2158	65	5	405.6	T2-M	55F
105	BK-018	1	625.5	65	1	495.5	2158	65	5	405.6	T2-M	06F
106	BK-018	1	625.5	65	1	495.5	2158	65	5	405.6	T2-M	07F
107	BK-018	15	625.5	65	1	495.5	2158	65	5	405.6	T2-M	09~26F
108	BK-018	1	625.5	65	1	495.5	2158	65	5	405.6	T2-M	28F
109	BK-018	23	625.5	65	1	495.5	2158	65	5	405.6	T2-M	53F
110	BK-018	1	625.5	65	1	495.5	2158	65	5	405.6	T2-M	55F
111	BK-019	1	625.5	65	1	495.5	2158	65	5	405.6	T3-A	06F
112	BK-019	1	625.5	65	1	495.5	2158	65	5	405.6	T3-B	06F
113	BK-019	1	625.5	65	1	495.5	2158	65	5	405.6	T3-A	07F
114	BK-019	1	625.5	65	1	495.5	2158	65	5	405.6	T3-B	07F
115	BK-019	15	625.5	65	1	495.5	2158	65	5	405.6	T3-A	09~26F
116	BK-019	15	625.5	65	1	495.5	2158	65	5	405.6	T3-B	09~26F
117	BK-019	1	625.5	65	1	495.5	2158	65	5	405.6	T3-A	28F
118	BK-019	1	625.5	65	1	495.5	2158	65	5	405.6	T3-B	28F
119	BK-019	21	625.5	65	1	495.5	2158	65	5	405.6	T3-A	29~51F
120	BK-019	21	625.5	65	1	495.5	2158	65	5	405.6	T3-B	29~51F
121	BK-019	1	625.5	65	1	495.5	2158	65	5	405.6	T3-A	52F
122	BK-019	1	625.5	65	1	495.5	2158	65	5	405.6	T3-B	52F
123	BK-020	1	758	65	2	314	2158	65	5	405.6	T3-A	06F

B

名称	背板拆图 (数据表)	制图	JH	2019.3.25	修改	A	B
材料	3mm厚铝板	复核	DL	2019.3.26	日期	2019.4.13	2019.4.17
颜色	香槟金UCT803649FXL-3	批准			图号	BB01 (4 of 20)	



美特铝质有限公司
MIDI Aluminium Fabricator Ltd.

工程号 J-837 地盘 观塘裕民坊

序号	物料编号	数量	W	WEQ	WM	WN	H	HEQ	HM	HN	使用位置	楼层
124	BK-020	1	758	65	2	314	2158	65	5	405.6	T3-B	06F
125	BK-020	1	758	65	2	314	2158	65	5	405.6	T3-A	07F
126	BK-020	1	758	65	2	314	2158	65	5	405.6	T3-B	07F
127	BK-020	15	758	65	2	314	2158	65	5	405.6	T3-A	09~26F
128	BK-020	15	758	65	2	314	2158	65	5	405.6	T3-B	09~26F
129	BK-020	1	758	65	2	314	2158	65	5	405.6	T3-A	28F
130	BK-020	1	758	65	2	314	2158	65	5	405.6	T3-B	28F
131	BK-020	21	758	65	2	314	2158	65	5	405.6	T3-A	29~51F
132	BK-020	21	758	65	2	314	2158	65	5	405.6	T3-B	29~51F
133	BK-020	1	758	65	2	314	2158	65	5	405.6	T3-A	52F
134	BK-020	1	758	65	2	314	2158	65	5	405.6	T3-B	52F
135	BK-021	3	734.6	65	2	302.3	2158	65	5	405.6	T3-F	06F
136	BK-021	3	734.6	65	2	302.3	2158	65	5	405.6	T3-F	07F
137	BK-021	45	734.6	65	2	302.3	2158	65	5	405.6	T3-F	09~26F
138	BK-021	3	734.6	65	2	302.3	2158	65	5	405.6	T3-F	28F
139	BK-021	63	734.6	65	2	302.3	2158	65	5	405.6	T3-F	29~51F
140	BK-021	3	734.6	65	2	302.3	2158	65	5	405.6	T3-F	52F
141	BK-022	1	625.5	65	1	495.5	2158	65	5	405.6	T3-F	06F
142	BK-022	1	625.5	65	1	495.5	2158	65	5	405.6	T3-F	07F
143	BK-022	15	625.5	65	1	495.5	2158	65	5	405.6	T3-F	09~26F
144	BK-022	1	625.5	65	1	495.5	2158	65	5	405.6	T3-F	28F
145	BK-022	21	625.5	65	1	495.5	2158	65	5	405.6	T3-F	29~51F
146	BK-022	1	625.5	65	1	495.5	2158	65	5	405.6	T3-F	52F
147	BK-023	1	825.5	65	2	347.75	2158	65	5	405.6	T5-L	06F
148	BK-023	1	825.5	65	2	347.75	2158	65	5	405.6	T5-M	06F
149	BK-023	1	825.5	65	2	347.75	2158	65	5	405.6	T5-L	07F
150	BK-023	1	825.5	65	2	347.75	2158	65	5	405.6	T5-M	07F
151	BK-023	15	825.5	65	2	347.75	2158	65	5	405.6	T5-L	09~26F
152	BK-023	15	825.5	65	2	347.75	2158	65	5	405.6	T5-M	09~26F
153	BK-023	1	825.5	65	2	347.75	2158	65	5	405.6	T5-L	28F
154	BK-023	1	825.5	65	2	347.75	2158	65	5	405.6	T5-M	28F
155	BK-023	19	825.5	65	2	347.75	2158	65	5	405.6	T5-L	29~49F
156	BK-023	19	825.5	65	2	347.75	2158	65	5	405.6	T5-M	29~49F
157	BK-023	1	825.5	65	2	347.75	2158	65	5	405.6	T5-L	50F
158	BK-023	1	825.5	65	2	347.75	2158	65	5	405.6	T5-M	50F
159	BK-024	1	625.5	65	1	495.5	2158	65	5	405.6	T5-A	06F
160	BK-024	1	625.5	65	1	495.5	2158	65	5	405.6	T5-A	07F
161	BK-024	15	625.5	65	1	495.5	2158	65	5	405.6	T5-A	09~26F
162	BK-024	1	625.5	65	1	495.5	2158	65	5	405.6	T5-A	28F
163	BK-024	19	625.5	65	1	495.5	2158	65	5	405.6	T5-A	29~49F
164	BK-024	1	625.5	65	1	495.5	2158	65	5	405.6	T5-A	50F

B

名称	背板拆图 (数据表)	制图	JH	2019.3.25	修改	A	B
材料	3mm厚铝板	复核	DL	2019.3.26	日期	2019.4.13	2019.4.17
颜色	香槟金UCT803649FXL-3	批准			图号	BB01 (5 of 20)	



美特铝质有限公司
MIDI Aluminium Fabricator Ltd.

工程号 J-837 地盘 观塘裕民坊

序号	物料编号	数量	W	WEQ	WM	WN	H	HEQ	HM	HN	使用位置	楼层
165	BK-024	1	625.5	65	1	495.5	2158	65	5	405.6	T5-A	51F
166	BK-025	4	724.8	65	2	297.4	2158	65	5	405.6	T5-A	06F
167	BK-025	4	724.8	65	2	297.4	2158	65	5	405.6	T5-A	07F
168	BK-025	60	724.8	65	2	297.4	2158	65	5	405.6	T5-A	09~26F
169	BK-025	4	724.8	65	2	297.4	2158	65	5	405.6	T5-A	28F
170	BK-025	76	724.8	65	2	297.4	2158	65	5	405.6	T5-A	29~49F
171	BK-025	4	724.8	65	2	297.4	2158	65	5	405.6	T5-A	50F
172	BK-025	4	724.8	65	2	297.4	2158	65	5	405.6	T5-A	51F
173	BK-026	1	770.5	65	2	320.25	2158	65	5	405.6	T5-H	06F
174	BK-026	1	770.5	65	2	320.25	2158	65	5	405.6	T5-H	07F
175	BK-026	15	770.5	65	2	320.25	2158	65	5	405.6	T5-H	09~26F
176	BK-026	1	770.5	65	2	320.25	2158	65	5	405.6	T5-H	28F
177	BK-026	19	770.5	65	2	320.25	2158	65	5	405.6	T5-H	29~49F
178	BK-026	1	770.5	65	2	320.25	2158	65	5	405.6	T5-H	50F
179	BK-029	1	320.5	65	1	190.5	558	65	1	428	T2-J	27F
180	BP-001	1	625.5	65	1	495.5	808	65	2	339	T1-G	06F
181	BP-001	1	625.5	65	1	495.5	808	65	2	339	T1-H	06F
182	BP-001	15	625.5	65	1	495.5	808	65	2	339	T1-G	09~26F
183	BP-001	15	625.5	65	1	495.5	808	65	2	339	T1-H	09~26F
184	BP-001	1	625.5	65	1	495.5	808	65	2	339	T1-G	27F
185	BP-001	1	625.5	65	1	495.5	808	65	2	339	T1-H	27F
186	BP-001	1	625.5	65	1	495.5	808	65	2	339	T1-G	28F
187	BP-001	1	625.5	65	1	495.5	808	65	2	339	T1-H	28F
188	BP-001	19	625.5	65	1	495.5	808	65	2	339	T1-G	29~49F
189	BP-001	19	625.5	65	1	495.5	808	65	2	339	T1-H	29~49F
190	BP-002	1	625.5	65	1	495.5	1023	65	2	446.5	T1-G	27F
191	BP-002	1	625.5	65	1	495.5	1023	65	2	446.5	T1-H	27F
192	BP-003	1	625.5	65	1	495.5	393	65	1	263	T1-G	27F
193	BP-003	1	625.5	65	1	495.5	393	65	1	263	T1-H	27F
194	BP-004	1	625.5	65	1	495.5	623	65	1	493	T1-G	50F
195	BP-004	1	625.5	65	1	495.5	623	65	1	493	T1-H	50F
196	BP-005	1	608	65	1	478	2158	65	5	405.6	T1-G	06F
197	BP-005	1	608	65	1	478	2158	65	5	405.6	T1-H	06F
198	BP-005	1	608	65	1	478	2158	65	5	405.6	T1-G	07F
199	BP-005	1	608	65	1	478	2158	65	5	405.6	T1-H	07F
200	BP-005	15	608	65	1	478	2158	65	5	405.6	T1-G	09~26F
201	BP-005	15	608	65	1	478	2158	65	5	405.6	T1-H	09~26F
202	BP-005	1	608	65	1	478	2158	65	5	405.6	T1-G	28F
203	BP-005	1	608	65	1	478	2158	65	5	405.6	T1-H	28F
204	BP-005	19	608	65	1	478	2158	65	5	405.6	T1-G	29~49F
205	BP-005	19	608	65	1	478	2158	65	5	405.6	T1-H	29~49F

名称	背板拆图 (数据表)	制图	JH	2019.3.25	修改	A	B
材料	3mm厚铝板	复核	DL	2019.3.26	日期	2019.4.13	2019.4.17
颜色	香槟金UCT803649FXL-3	批准			图号	BB01 (6 of 20)	



美特铝质有限公司
MIDI Aluminium Fabricator Ltd.

工程号 J-837 地盘 观塘裕民坊

序号	物料编号	数量	W	WEQ	WM	WN	H	HEQ	HM	HN	使用位置	楼层
206	BP-005	1	608	65	1	478	2158	65	5	405.6	T1-G	50F
207	BP-005	1	608	65	1	478	2158	65	5	405.6	T1-H	50F
208	BP-006	1	608	65	1	478	808	65	2	339	T1-G	06F
209	BP-006	1	608	65	1	478	808	65	2	339	T1-H	06F
210	BP-006	15	608	65	1	478	808	65	2	339	T1-G	09~26F
211	BP-006	15	608	65	1	478	808	65	2	339	T1-H	09~26F
212	BP-006	1	608	65	1	478	808	65	2	339	T1-G	27F
213	BP-006	1	608	65	1	478	808	65	2	339	T1-H	27F
214	BP-006	1	608	65	1	478	808	65	2	339	T1-G	28F
215	BP-006	1	608	65	1	478	808	65	2	339	T1-H	28F
216	BP-006	19	608	65	1	478	808	65	2	339	T1-G	29~49F
217	BP-006	19	608	65	1	478	808	65	2	339	T1-H	29~49F
218	BP-007	1	608	65	1	478	558	65	1	428	T1-G	27F
219	BP-007	1	608	65	1	478	558	65	1	428	T1-H	27F
220	BP-008	1	608	65	1	478	1023	65	2	446.5	T1-G	27F
221	BP-008	1	608	65	1	478	1023	65	2	446.5	T1-H	27F
222	BP-009	1	608	65	1	478	393	65	1	263	T1-G	27F
223	BP-009	1	608	65	1	478	393	65	1	263	T1-H	27F
224	BP-010	1	608	65	1	478	623	65	1	493	T1-G	50F
225	BP-010	1	608	65	1	478	623	65	1	493	T1-H	50F
226	BP-011	1	625.5	65	1	495.5	558	65	1	428	T1-G	27F
227	BP-012	1	773	65	2	321.5	243	65	1	113	T1-E	06F
228	BP-013	1	773	65	2	321.5	758	65	2	314	T1-E	06F
229	BP-013	1	773	65	2	321.5	758	65	2	314	T1-E	07F
230	BP-013	15	773	65	2	321.5	758	65	2	314	T1-E	09~26F
231	BP-013	1	773	65	2	321.5	758	65	2	314	T1-E	28F
232	BP-013	19	773	65	2	321.5	758	65	2	314	T1-E	29~49F
233	BP-013	1	773	65	2	321.5	758	65	2	314	T1-E	50F
234	BP-014	1	773	65	2	321.5	73	11.5	N/A	N/A	T1-E	06F
235	BP-014	1	773	65	2	321.5	73	11.5	N/A	N/A	T1-E	07F
236	BP-014	15	773	65	2	321.5	73	11.5	N/A	N/A	T1-E	09~26F
237	BP-014	1	773	65	2	321.5	73	11.5	N/A	N/A	T1-E	28F
238	BP-014	19	773	65	2	321.5	73	11.5	N/A	N/A	T1-E	29~49F
239	BP-014	1	773	65	2	321.5	73	11.5	N/A	N/A	T1-E	50F
240	BP-015	1	773	65	2	321.5	808	65	2	339	T1-E	06F
241	BP-015	15	773	65	2	321.5	808	65	2	339	T1-E	09~26F
242	BP-015	1	773	65	2	321.5	808	65	2	339	T1-E	27F
243	BP-015	1	773	65	2	321.5	808	65	2	339	T1-E	28F
244	BP-015	19	773	65	2	321.5	808	65	2	339	T1-E	29~49F
245	BP-016	1	773	65	2	321.5	558	65	1	428	T1-E	27F
246	BP-017	1	773	65	2	321.5	1023	65	2	446.5	T1-E	27F

B

名称	背板拆图 (数据表)	制图	JH	2019.3.25	修改	A	B
材料	3mm厚铝板	复核	DL	2019.3.26	日期	2019.4.13	2019.4.17
颜色	香槟金UCT803649FXL-3	批准			图号	BB01 (7 of 20)	



美特铝质有限公司
MIDI Aluminium Fabricator Ltd.

工程号		J-837		地盘		观塘裕民坊						
序号	物料编号	数量	W	WEQ	WM	WN	H	HEQ	HM	HN	使用位置	楼层
247	BP-018	1	773	65	2	321.5	393	65	1	263	T1-E	27F
248	BP-019	1	1085.5	65	2	477.75	243	65	1	113	T1-E	06F
249	BP-020	1	1085.5	65	2	477.75	808	65	2	339	T1-E	06F
250	BP-020	15	1085.5	65	2	477.75	808	65	2	339	T1-E	09~26F
251	BP-020	1	1085.5	65	2	477.75	808	65	2	339	T1-E	27F
252	BP-020	1	1085.5	65	2	477.75	808	65	2	339	T1-E	28F
253	BP-020	19	1085.5	65	2	477.75	808	65	2	339	T1-E	29~49F
254	BP-021	1	1085.5	65	2	477.75	558	65	1	428	T1-E	27F
255	BP-022	1	1085.5	65	2	477.75	1023	65	2	446.5	T1-E	27F
256	BP-023	1	1085.5	65	2	477.75	393	65	1	263	T1-E	27F
257	BP-024	1	1085.5	65	2	477.75	623	65	1	493	T1-E	50F
258	BP-025	1	1278	65	3	382.67	243	65	1	113	T1-E	06F
259	BP-026	1	1278	65	3	382.67	558	65	1	428	T1-E	27F
260	BP-027	1	1278	65	3	382.67	393	65	1	263	T1-E	27F
261	BP-028	1	1278	65	3	382.67	623	65	1	493	T1-E	50F
262	BP-029	1	1183	65	3	351	243	65	1	113	T1-E	06F
263	BP-030	1	1183	65	3	351	808	65	2	339	T1-E	06F
264	BP-030	15	1183	65	3	351	808	65	2	339	T1-E	09~26F
265	BP-030	1	1183	65	3	351	808	65	2	339	T1-E	27F
266	BP-030	1	1183	65	3	351	808	65	2	339	T1-E	28F
267	BP-030	19	1183	65	3	351	808	65	2	339	T1-E	29~49F
268	BP-031	1	1183	65	3	351	558	65	1	428	T1-E	27F
269	BP-032	1	1183	65	3	351	1023	65	2	446.5	T1-E	27F
270	BP-033	1	1183	65	3	351	393	65	1	263	T1-E	27F
271	BP-034	1	1183	65	3	351	623	65	1	493	T1-E	50F
272	BP-035	1	320.5	65	1	190.5	243	65	1	113	T1-E	06F
273	BP-036	1	320.5	65	1	190.5	2158	65	5	405.6	T1-E	06F
274	BP-036	1	320.5	65	1	190.5	2158	65	5	405.6	T1-E	07F
275	BP-036	15	320.5	65	1	190.5	2158	65	5	405.6	T1-E	09~26F
276	BP-036	1	320.5	65	1	190.5	2158	65	5	405.6	T1-E	28F
277	BP-036	19	320.5	65	1	190.5	2158	65	5	405.6	T1-E	29~49F
278	BP-036	1	320.5	65	1	190.5	2158	65	5	405.6	T1-E	50F
279	BP-037	1	320.5	65	1	190.5	808	65	2	339	T1-E	06F
280	BP-037	15	320.5	65	1	190.5	808	65	2	339	T1-E	09~26F
281	BP-037	1	320.5	65	1	190.5	808	65	2	339	T1-E	27F
282	BP-037	1	320.5	65	1	190.5	808	65	2	339	T1-E	28F
283	BP-037	19	320.5	65	1	190.5	808	65	2	339	T1-E	29~49F
284	BP-038	1	320.5	65	1	190.5	558	65	1	428	T1-E	27F
285	BP-039	1	320.5	65	1	190.5	1023	65	2	446.5	T1-E	27F
286	BP-040	1	320.5	65	1	190.5	393	65	1	263	T1-E	27F
287	BP-041	1	320.5	65	1	190.5	623	65	1	493	T1-E	50F
名称	背板拆图 (数据表)				制图	JH	2019.3.25		修改	A	B	
材料	3mm厚铝板				复核	DL	2019.3.26		日期	2019.4.13	2019.4.17	
颜色	香槟金UCT803649FXL-3				批准				图号	BB01 (8 of 20)		



美特铝质有限公司
MIDI Aluminium Fabricator Ltd.

工程号 J-837 地盘 观塘裕民坊

序号	物料编号	数量	W	WEQ	WM	WN	H	HEQ	HM	HN	使用位置	楼层
288	BP-042	1	605.5	65	1	475.5	243	65	1	113	T1-E	06F
289	BP-043	1	605.5	65	1	475.5	188	65	1	58	T1-E	06F
290	BP-043	1	605.5	65	1	475.5	188	65	1	58	T1-E	07F
291	BP-043	15	605.5	65	1	475.5	188	65	1	58	T1-E	09~26F
292	BP-043	1	605.5	65	1	475.5	188	65	1	58	T1-E	28F
293	BP-043	19	605.5	65	1	475.5	188	65	1	58	T1-E	29~49F
294	BP-043	1	605.5	65	1	475.5	188	65	1	58	T1-E	50F
295	BP-044	1	605.5	65	1	475.5	808	65	2	339	T1-E	06F
296	BP-044	15	605.5	65	1	475.5	808	65	2	339	T1-E	09~26F
297	BP-044	1	605.5	65	1	475.5	808	65	2	339	T1-E	27F
298	BP-044	1	605.5	65	1	475.5	808	65	2	339	T1-E	28F
299	BP-044	19	605.5	65	1	475.5	808	65	2	339	T1-E	29~49F
300	BP-045	1	605.5	65	1	475.5	558	65	1	428	T1-E	27F
301	BP-046	1	605.5	65	1	475.5	1023	65	2	446.5	T1-E	27F
302	BP-047	1	605.5	65	1	475.5	393	65	1	263	T1-E	27F
303	BP-048	1	605.5	65	1	475.5	623	65	1	493	T1-E	50F
304	BP-049	1	625.5	65	1	495.5	243	65	1	113	T1-E	06F
305	BP-050	1	625.5	65	1	495.5	808	65	2	339	T1-E	06F
306	BP-050	15	625.5	65	1	495.5	808	65	2	339	T1-E	09~26F
307	BP-050	1	625.5	65	1	495.5	808	65	2	339	T1-E	27F
308	BP-050	1	625.5	65	1	495.5	808	65	2	339	T1-E	28F
309	BP-050	19	625.5	65	1	495.5	808	65	2	339	T1-E	29~49F
310	BP-051	1	625.5	65	1	495.5	558	65	1	428	T1-E	27F
311	BP-052	1	625.5	65	1	495.5	1023	65	2	446.5	T1-E	27F
312	BP-053	1	625.5	65	1	495.5	393	65	1	263	T1-E	27F
313	BP-054	1	625.5	65	1	495.5	623	65	1	493	T1-E	50F
314	BP-055	1	625.5	65	1	495.5	808	65	2	339	T1-A	06F
315	BP-055	1	625.5	65	1	495.5	808	65	2	339	T1-B	06F
316	BP-055	15	625.5	65	1	495.5	808	65	2	339	T1-A	09~26F
317	BP-055	15	625.5	65	1	495.5	808	65	2	339	T1-B	09~26F
318	BP-055	1	625.5	65	1	495.5	808	65	2	339	T1-A	27F
319	BP-055	1	625.5	65	1	495.5	808	65	2	339	T1-B	27F
320	BP-055	1	625.5	65	1	495.5	808	65	2	339	T1-A	28F
321	BP-055	1	625.5	65	1	495.5	808	65	2	339	T1-B	28F
322	BP-055	19	625.5	65	1	495.5	808	65	2	339	T1-A	29~49F
323	BP-055	19	625.5	65	1	495.5	808	65	2	339	T1-B	29~49F
324	BP-056	1	625.5	65	1	495.5	558	65	1	428	T1-A	27F
325	BP-056	1	625.5	65	1	495.5	558	65	1	428	T1-B	27F
326	BP-057	1	625.5	65	1	495.5	1023	65	2	446.5	T1-A	27F
327	BP-057	1	625.5	65	1	495.5	1023	65	2	446.5	T1-B	27F
328	BP-058	1	625.5	65	1	495.5	393	65	1	263	T1-A	27F

B

名称	背板拆图 (数据表)	制图	JH	2019.3.25	修改	A	B
材料	3mm厚铝板	复核	DL	2019.3.26	日期	2019.4.13	2019.4.17
颜色	香槟金UCT803649FXL-3	批准			图号	BB01 (9 of 20)	



美特铝质有限公司
MIDI Aluminium Fabricator Ltd.

工程号 J-837 地盘 观塘裕民坊

序号	物料编号	数量	W	WEQ	WM	WN	H	HEQ	HM	HN	使用位置	楼层
329	BP-058	1	625.5	65	1	495.5	393	65	1	263	T1-B	27F
330	BP-059	1	625.5	65	1	495.5	623	65	1	493	T1-A	50F
331	BP-059	1	625.5	65	1	495.5	623	65	1	493	T1-B	50F
332	BP-060	1	593	65	1	463	2158	65	5	405.6	T1-A	06F
333	BP-060	1	593	65	1	463	2158	65	5	405.6	T1-A	07F
334	BP-060	15	593	65	1	463	2158	65	5	405.6	T1-A	09~26F
335	BP-060	1	593	65	1	463	2158	65	5	405.6	T1-A	28F
336	BP-060	19	593	65	1	463	2158	65	5	405.6	T1-A	29~49F
337	BP-060	1	593	65	1	463	2158	65	5	405.6	T1-A	50F
338	BP-061	1	593	65	1	463	808	65	2	339	T1-A	06F
339	BP-061	15	593	65	1	463	808	65	2	339	T1-A	09~26F
340	BP-061	1	593	65	1	463	808	65	2	339	T1-A	27F
341	BP-061	1	593	65	1	463	808	65	2	339	T1-A	28F
342	BP-061	19	593	65	1	463	808	65	2	339	T1-A	29~49F
343	BP-062	1	593	65	1	463	558	65	1	428	T1-A	27F
344	BP-063	1	593	65	1	463	1023	65	2	446.5	T1-A	27F
345	BP-064	1	593	65	1	463	393	65	1	263	T1-A	27F
346	BP-065	1	593	65	1	463	623	65	1	493	T1-A	50F
347	BP-066	1	658	65	2	264	808	65	2	339	T1-B	06F
348	BP-066	15	658	65	2	264	808	65	2	339	T1-B	09~26F
349	BP-066	1	658	65	2	264	808	65	2	339	T1-B	27F
350	BP-066	1	658	65	2	264	808	65	2	339	T1-B	28F
351	BP-066	19	658	65	2	264	808	65	2	339	T1-B	29~49F
352	BP-067	1	658	65	2	264	558	65	1	428	T1-B	27F
353	BP-068	1	658	65	2	264	1023	65	2	446.5	T1-B	27F
354	BP-069	1	658	65	2	264	393	65	1	263	T1-B	27F
355	BP-070	1	658	65	2	264	623	65	1	493	T1-B	50F
356	BP-071	1	570.5	65	1	440.5	2158	65	5	405.6	T2-H	06F
357	BP-071	1	570.5	65	1	440.5	2158	65	5	405.6	T2-H	07F
358	BP-071	15	570.5	65	1	440.5	2158	65	5	405.6	T2-H	09~26F
359	BP-071	1	570.5	65	1	440.5	2158	65	5	405.6	T2-H	28F
360	BP-071	23	570.5	65	1	440.5	2158	65	5	405.6	T2-H	29~53F
361	BP-071	1	570.5	65	1	440.5	2158	65	5	405.6	T2-H	55F
362	BP-072	1	570.5	65	1	440.5	808	65	2	339	T2-H	06F
363	BP-072	15	570.5	65	1	440.5	808	65	2	339	T2-H	09~26F
364	BP-072	1	570.5	65	1	440.5	808	65	2	339	T2-H	27F
365	BP-072	1	570.5	65	1	440.5	808	65	2	339	T2-H	28F
366	BP-072	23	570.5	65	1	440.5	808	65	2	339	T2-H	29~53F
367	BP-073	1	570.5	65	1	440.5	558	65	1	428	T2-H	27F
368	BP-074	1	570.5	65	1	440.5	1023	65	2	446.5	T2-H	27F
369	BP-075	1	570.5	65	1	440.5	393	65	1	263	T2-H	27F

名称	背板拆图 (数据表)	制图	JH	2019.3.25	修改	A	B
材料	3mm厚铝板	复核	DL	2019.3.26	日期	2019.4.13	2019.4.17
颜色	香槟金UCT803649FXL-3	批准			图号	BB01 (10 of 20)	



美特铝质有限公司
MIDI Aluminium Fabricator Ltd.

工程号 J-837 地盘 观塘裕民坊

序号	物料编号	数量	W	WEQ	WM	WN	H	HEQ	HM	HN	使用位置	楼层	
370	BP-076	1	570.5	65	1	440.5	623	65	1	493	T2-H	55F	
371	BP-077	1	770.5	65	2	320.25	808	65	2	339	T2-H	06F	
372	BP-077	15	770.5	65	2	320.25	808	65	2	339	T2-H	09~26F	
373	BP-077	1	770.5	65	2	320.25	808	65	2	339	T2-H	27F	
374	BP-077	1	770.5	65	2	320.25	808	65	2	339	T2-H	28F	
375	BP-077	23	770.5	65	2	320.25	808	65	2	339	T2-H	29~53F	
376	BP-078	1	770.5	65	2	320.25	1023	65	2	446.5	T2-H	27F	
377	BP-079	1	770.5	65	2	320.25	393	65	1	263	T2-H	27F	
378	BP-080	1	770.5	65	2	320.25	623	65	1	493	T2-H	55F	
379	BP-081	1	625.5	65	1	495.5	808	65	2	339	T2-A	06F	
380	BP-081	1	625.5	65	1	495.5	808	65	2	339	T2-B	06F	
381	BP-081	15	625.5	65	1	495.5	808	65	2	339	T2-A	09~26F	
382	BP-081	15	625.5	65	1	495.5	808	65	2	339	T2-B	09~26F	
383	BP-081	1	625.5	65	1	495.5	808	65	2	339	T2-A	27F	
384	BP-081	1	625.5	65	1	495.5	808	65	2	339	T2-B	27F	
385	BP-081	1	625.5	65	1	495.5	808	65	2	339	T2-A	28F	
386	BP-081	1	625.5	65	1	495.5	808	65	2	339	T2-B	28F	
387	BP-081	23	625.5	65	1	495.5	808	65	2	339	T2-A	29~53F	
388	BP-081	23	625.5	65	1	495.5	808	65	2	339	T2-B	29~53F	
389	BP-082	1	625.5	65	1	495.5	558	65	1	428	T2-A	27F	
390	BP-082	1	625.5	65	1	495.5	558	65	1	428	T2-B	27F	
391	BP-083	1	625.5	65	1	495.5	1023	65	2	446.5	T2-A	27F	
392	BP-083	1	625.5	65	1	495.5	1023	65	2	446.5	T2-B	27F	
393	BP-084	1	625.5	65	1	495.5	393	65	1	263	T2-A	27F	
394	BP-084	1	625.5	65	1	495.5	393	65	1	263	T2-B	27F	
395	BP-085	1	625.5	65	1	495.5	623	65	1	493	T2-A	55F	
396	BP-085	1	625.5	65	1	495.5	623	65	1	493	T2-B	55F	
397	BP-086	1	608	65	1	478	2158	65	5	405.6	T2-A	06F	
398	BP-086	1	608	65	1	478	2158	65	5	405.6	T2-B	06F	
399	BP-086	1	608	65	1	478	2158	65	5	405.6	T2-A	07F	
400	BP-086	1	608	65	1	478	2158	65	5	405.6	T2-B	07F	
401	BP-086	15	608	65	1	478	2158	65	5	405.6	T2-A	09~26F	
402	BP-086	15	608	65	1	478	2158	65	5	405.6	T2-B	09~26F	
403	BP-086	1	608	65	1	478	2158	65	5	405.6	T2-A	28F	
404	BP-086	1	608	65	1	478	2158	65	5	405.6	T2-B	28F	
405	BP-086	23	608	65	1	478	2158	65	5	405.6	T2-A	29~53F	
406	BP-086	23	608	65	1	478	2158	65	5	405.6	T2-B	29~53F	
407	BP-086	1	608	65	1	478	2158	65	5	405.6	T2-A	55F	
408	BP-086	1	608	65	1	478	2158	65	5	405.6	T2-B	55F	
409	BP-087	1	608	65	1	478	808	65	2	339	T2-A	06F	
410	BP-087	1	608	65	1	478	808	65	2	339	T2-B	06F	
名称	背板拆图 (数据表)				制图	JH	2019.3.25			修改	A	B	C
材料	3mm厚铝板				复核	DL	2019.3.26			日期	2019.4.10	2019.4.13	2019.4.17
颜色	香槟金UCT803649FXL-3				批准					图号	BB01 (11 of 20)		



美特铝质有限公司
MIDI Aluminium Fabricator Ltd.

工程号 J-837 地盘 观塘裕民坊

序号	物料编号	数量	W	WEQ	WM	WN	H	HEQ	HM	HN	使用位置	楼层
411	BP-087	15	608	65	1	478	808	65	2	339	T2-A	09~26F
412	BP-087	15	608	65	1	478	808	65	2	339	T2-B	09~26F
413	BP-087	1	608	65	1	478	808	65	2	339	T2-A	27F
414	BP-087	1	608	65	1	478	808	65	2	339	T2-B	27F
415	BP-087	1	608	65	1	478	808	65	2	339	T2-A	28F
416	BP-087	1	608	65	1	478	808	65	2	339	T2-B	28F
417	BP-087	23	608	65	1	478	808	65	2	339	T2-A	29~53F
418	BP-087	23	608	65	1	478	808	65	2	339	T2-B	29~53F
419	BP-088	1	608	65	1	478	558	65	1	428	T2-A	27F
420	BP-088	1	608	65	1	478	558	65	1	428	T2-B	27F
421	BP-089	1	608	65	1	478	1023	65	2	446.5	T2-A	27F
422	BP-089	1	608	65	1	478	1023	65	2	446.5	T2-B	27F
423	BP-090	1	608	65	1	478	393	65	1	263	T2-A	27F
424	BP-090	1	608	65	1	478	393	65	1	263	T2-B	27F
425	BP-091	1	608	65	1	478	623	65	1	493	T2-A	55F
426	BP-091	1	608	65	1	478	623	65	1	493	T2-B	55F
427	BP-092	2	996.7	65	2	433.35	243	65	1	113	T2-M	06F
428	BP-093	2	996.7	65	2	433.35	808	65	2	339	T2-M	06F
429	BP-093	30	996.7	65	2	433.35	808	65	2	339	T2-M	09~26F
430	BP-093	2	996.7	65	2	433.35	808	65	2	339	T2-M	27F
431	BP-093	2	996.7	65	2	433.35	808	65	2	339	T2-M	28F
432	BP-093	46	996.7	65	2	433.35	808	65	2	339	T2-M	53F
433	BP-094	2	996.7	65	2	433.35	558	65	1	428	T2-M	27F
434	BP-095	2	996.7	65	2	433.35	1023	65	2	446.5	T2-M	27F
435	BP-096	2	996.7	65	2	433.35	393	65	1	263	T2-M	27F
436	BP-097	2	996.7	65	2	433.35	623	65	1	493	T2-M	55F
437	BP-098	1	918	65	2	394	243	65	1	113	T2-M	06F
438	BP-099	1	918	65	2	394	758	65	2	314	T2-M	06F
439	BP-099	1	918	65	2	394	758	65	2	314	T2-M	07F
440	BP-099	15	918	65	2	394	758	65	2	314	T2-M	09~26F
441	BP-099	1	918	65	2	394	758	65	2	314	T2-M	28F
442	BP-099	23	918	65	2	394	758	65	2	314	T2-M	53F
443	BP-099	1	918	65	2	394	758	65	2	314	T2-M	55F
444	BP-100	1	918	65	2	394	808	65	2	339	T2-M	06F
445	BP-100	15	918	65	2	394	808	65	2	339	T2-M	09~26F
446	BP-100	1	918	65	2	394	808	65	2	339	T2-M	27F
447	BP-100	1	918	65	2	394	808	65	2	339	T2-M	28F
448	BP-100	23	918	65	2	394	808	65	2	339	T2-M	53F
449	BP-101	1	918	65	2	394	558	65	1	428	T2-M	27F
450	BP-102	1	918	65	2	394	1023	65	2	446.5	T2-M	27F
451	BP-103	1	918	65	2	394	393	65	1	263	T2-M	27F

名称	背板拆图 (数据表)	制图	JH	2019.3.25	修改	A	B	C
材料	3mm厚铝板	复核	DL	2019.3.26	日期	2019.4.13	2019.4.13	2019.4.17
颜色	香槟金UCT803649FXL-3	批准			图号	BB01 (12 of 20)		



美特铝质有限公司
MIDI Aluminium Fabricator Ltd.

工程号 J-837 地盘 观塘裕民坊

序号	物料编号	数量	W	WEQ	WM	WN	H	HEQ	HM	HN	使用位置	楼层
452	BP-104	1	918	65	2	394	623	65	1	493	T2-M	55F
453	BP-105	1	1030.5	65	2	450.25	243	65	1	113	T2-M	06F
454	BP-106	1	1030.5	65	2	450.25	808	65	2	339	T2-M	06F
455	BP-106	15	1030.5	65	2	450.25	808	65	2	339	T2-M	09~26F
456	BP-106	1	1030.5	65	2	450.25	808	65	2	339	T2-M	27F
457	BP-106	1	1030.5	65	2	450.25	808	65	2	339	T2-M	28F
458	BP-106	23	1030.5	65	2	450.25	808	65	2	339	T2-M	53F
459	BP-107	1	1030.5	65	2	450.25	558	65	1	428	T2-M	27F
460	BP-108	1	1030.5	65	2	450.25	1023	65	2	446.5	T2-M	27F
461	BP-109	1	1030.5	65	2	450.25	393	65	1	263	T2-M	27F
462	BP-110	1	1030.5	65	2	450.25	623	65	1	493	T2-M	55F
463	BP-111	1	608	65	1	478	243	65	1	113	T2-M	06F
464	BP-112	1	608	65	1	478	203	65	1	73	T2-M	06F
465	BP-112	1	608	65	1	478	203	65	1	73	T2-M	07F
466	BP-112	15	608	65	1	478	203	65	1	73	T2-M	09~26F
467	BP-112	1	608	65	1	478	203	65	1	73	T2-M	28F
468	BP-112	23	608	65	1	478	203	65	1	73	T2-M	53F
469	BP-112	1	608	65	1	478	203	65	1	73	T2-M	55F
470	BP-113	1	608	65	1	478	808	65	2	339	T2-M	06F
471	BP-113	15	608	65	1	478	808	65	2	339	T2-M	09~26F
472	BP-113	1	608	65	1	478	808	65	2	339	T2-M	27F
473	BP-113	1	608	65	1	478	808	65	2	339	T2-M	28F
474	BP-113	23	608	65	1	478	808	65	2	339	T2-M	53F
475	BP-114	1	608	65	1	478	558	65	1	428	T2-M	27F
476	BP-115	1	608	65	1	478	1023	65	2	446.5	T2-M	27F
477	BP-116	1	608	65	1	478	393	65	1	263	T2-M	27F
478	BP-117	1	608	65	1	478	623	65	1	493	T2-M	55F
479	BP-118	2	1038.8	65	2	454.4	243	65	1	113	T2-M	06F
480	BP-119	3	1038.8	65	2	454.4	808	65	2	339	T2-M	06F
481	BP-119	45	1038.8	65	2	454.4	808	65	2	339	T2-M	09~26F
482	BP-119	3	1038.8	65	2	454.4	808	65	2	339	T2-M	27F
483	BP-119	3	1038.8	65	2	454.4	808	65	2	339	T2-M	28F
484	BP-119	69	1038.8	65	2	454.4	808	65	2	339	T2-M	53F
485	BP-120	3	1038.8	65	2	454.4	558	65	1	428	T2-M	27F
486	BP-121	3	1038.8	65	2	454.4	1023	65	2	446.5	T2-M	27F
487	BP-122	3	1038.8	65	2	454.4	393	65	1	263	T2-M	27F
488	BP-123	3	1038.8	65	2	454.4	623	65	1	493	T2-M	55F
489	BP-124	1	593	65	1	463	2158	65	5	405.6	T2-M	06F
490	BP-124	1	593	65	1	463	2158	65	5	405.6	T2-M	07F
491	BP-124	15	593	65	1	463	2158	65	5	405.6	T2-M	09~26F
492	BP-124	1	593	65	1	463	2158	65	5	405.6	T2-M	28F

B

名称	背板拆图 (数据表)	制图	JH	2019.3.25	修改	A	B
材料	3mm厚铝板	复核	DL	2019.3.26	日期	2019.4.13	2019.4.17
颜色	香槟金UCT803649FXL-3	批准			图号	BB01 (13 of 20)	



美特铝质有限公司
MIDI Aluminium Fabricator Ltd.

工程号 J-837 地盘 观塘裕民坊

序号	物料编号	数量	W	WEQ	WM	WN	H	HEQ	HM	HN	使用位置	楼层
493	BP-124	23	593	65	1	463	2158	65	5	405.6	T2-M	53F
494	BP-124	1	593	65	1	463	2158	65	5	405.6	T2-M	55F
495	BP-125	1	593	65	1	463	808	65	2	339	T2-M	06F
496	BP-125	15	593	65	1	463	808	65	2	339	T2-M	09~26F
497	BP-125	1	593	65	1	463	808	65	2	339	T2-M	27F
498	BP-125	1	593	65	1	463	808	65	2	339	T2-M	28F
499	BP-125	23	593	65	1	463	808	65	2	339	T2-M	53F
500	BP-126	1	593	65	1	463	558	65	1	428	T2-M	27F
501	BP-127	1	593	65	1	463	1023	65	2	446.5	T2-M	27F
502	BP-128	1	593	65	1	463	393	65	1	263	T2-M	27F
503	BP-129	1	593	65	1	463	623	65	1	493	T2-M	55F
504	BP-130	1	625.5	65	1	495.5	808	65	2	339	T2-M	06F
505	BP-130	15	625.5	65	1	495.5	808	65	2	339	T2-M	09~26F
506	BP-130	1	625.5	65	1	495.5	808	65	2	339	T2-M	27F
507	BP-130	1	625.5	65	1	495.5	808	65	2	339	T2-M	28F
508	BP-130	23	625.5	65	1	495.5	808	65	2	339	T2-M	53F
509	BP-131	1	625.5	65	1	495.5	558	65	1	428	T2-M	27F
510	BP-132	1	625.5	65	1	495.5	1023	65	2	446.5	T2-M	27F
511	BP-133	1	625.5	65	1	495.5	393	65	1	263	T2-M	27F
512	BP-134	1	625.5	65	1	495.5	623	65	1	493	T2-M	55F
513	BP-135	1	625.5	65	1	495.5	808	65	2	339	T3-A	06F
514	BP-135	1	625.5	65	1	495.5	808	65	2	339	T3-B	06F
515	BP-135	15	625.5	65	1	495.5	808	65	2	339	T3-A	09~26F
516	BP-135	15	625.5	65	1	495.5	808	65	2	339	T3-B	09~26F
517	BP-135	1	625.5	65	1	495.5	808	65	2	339	T3-A	27F
518	BP-135	1	625.5	65	1	495.5	808	65	2	339	T3-B	27F
519	BP-135	1	625.5	65	1	495.5	808	65	2	339	T3-A	28F
520	BP-135	1	625.5	65	1	495.5	808	65	2	339	T3-B	28F
521	BP-135	21	625.5	65	1	495.5	808	65	2	339	T3-A	29~51F
522	BP-135	21	625.5	65	1	495.5	808	65	2	339	T3-B	29~51F
523	BP-136	1	625.5	65	1	495.5	558	65	1	428	T3-A	27F
524	BP-136	1	625.5	65	1	495.5	558	65	1	428	T3-B	27F
525	BP-137	1	625.5	65	1	495.5	1023	65	2	446.5	T3-A	27F
526	BP-137	1	625.5	65	1	495.5	1023	65	2	446.5	T3-B	27F
527	BP-138	1	625.5	65	1	495.5	393	65	1	263	T3-A	27F
528	BP-138	1	625.5	65	1	495.5	393	65	1	263	T3-B	27F
529	BP-139	1	625.5	65	1	495.5	623	65	1	493	T3-A	52F
530	BP-139	1	625.5	65	1	495.5	623	65	1	493	T3-B	52F
531	BP-140	1	758	65	2	314	808	65	2	339	T3-A	06F
532	BP-140	1	758	65	2	314	808	65	2	339	T3-B	06F
533	BP-140	15	758	65	2	314	808	65	2	339	T3-A	09~26F

名称	背板拆图 (数据表)	制图	JH	2019.3.25	修改	A	B
材料	3mm厚铝板	复核	DL	2019.3.26	日期	2019.4.13	2019.4.17
颜色	香槟金UCT803649FXL-3	批准			图号	BB01 (14 of 20)	



美特铝质有限公司
MIDI Aluminium Fabricator Ltd.

工程号 J-837 地盘 观塘裕民坊

序号	物料编号	数量	W	WEQ	WM	WN	H	HEQ	HM	HN	使用位置	楼层
534	BP-140	15	758	65	2	314	808	65	2	339	T3-B	09~26F
535	BP-140	1	758	65	2	314	808	65	2	339	T3-A	27F
536	BP-140	1	758	65	2	314	808	65	2	339	T3-B	27F
537	BP-140	1	758	65	2	314	808	65	2	339	T3-A	28F
538	BP-140	1	758	65	2	314	808	65	2	339	T3-B	28F
539	BP-140	21	758	65	2	314	808	65	2	339	T3-A	29~51F
540	BP-140	21	758	65	2	314	808	65	2	339	T3-B	29~51F
541	BP-141	1	758	65	2	314	558	65	1	428	T3-A	27F
542	BP-141	1	758	65	2	314	558	65	1	428	T3-B	27F
543	BP-142	1	758	65	2	314	1023	65	2	446.5	T3-A	27F
544	BP-142	1	758	65	2	314	1023	65	2	446.5	T3-B	27F
545	BP-143	1	758	65	2	314	393	65	1	263	T3-A	27F
546	BP-143	1	758	65	2	314	393	65	1	263	T3-B	27F
547	BP-144	1	758	65	2	314	623	65	1	493	T3-A	52F
548	BP-144	1	758	65	2	314	623	65	1	493	T3-B	52F
549	BP-145	3	734.6	65	2	302.3	243	65	1	113	T3-F	06F
550	BP-146	3	734.6	65	2	302.3	808	65	2	339	T3-F	06F
551	BP-146	45	734.6	65	2	302.3	808	65	2	339	T3-F	09~26F
552	BP-146	3	734.6	65	2	302.3	808	65	2	339	T3-F	27F
553	BP-146	3	734.6	65	2	302.3	808	65	2	339	T3-F	28F
554	BP-146	63	734.6	65	2	302.3	808	65	2	339	T3-F	29~51F
555	BP-147	3	734.6	65	2	302.3	558	65	1	428	T3-F	27F
556	BP-148	3	734.6	65	2	302.3	1023	65	2	446.5	T3-F	27F
557	BP-149	3	734.6	65	2	302.3	393	65	1	263	T3-F	27F
558	BP-150	3	734.6	65	2	302.3	623	65	1	493	T3-F	52F
559	BP-151	1	608	65	1	478	2158	65	5	405.6	T3-F	06F
560	BP-151	1	608	65	1	478	2158	65	5	405.6	T3-F	07F
561	BP-151	15	608	65	1	478	2158	65	5	405.6	T3-F	09~26F
562	BP-151	1	608	65	1	478	2158	65	5	405.6	T3-F	28F
563	BP-151	21	608	65	1	478	2158	65	5	405.6	T3-F	29~51F
564	BP-151	1	608	65	1	478	2158	65	5	405.6	T3-F	52F
565	BP-152	1	608	65	1	478	808	65	2	339	T3-F	06F
566	BP-152	15	608	65	1	478	808	65	2	339	T3-F	09~26F
567	BP-152	1	608	65	1	478	808	65	2	339	T3-F	27F
568	BP-152	1	608	65	1	478	808	65	2	339	T3-F	28F
569	BP-152	21	608	65	1	478	808	65	2	339	T3-F	29~51F
570	BP-153	1	608	65	1	478	558	65	1	428	T3-F	27F
571	BP-154	1	608	65	1	478	1023	65	2	446.5	T3-F	27F
572	BP-155	1	608	65	1	478	393	65	1	263	T3-F	27F
573	BP-156	1	608	65	1	478	623	65	1	493	T3-F	52F
574	BP-157	1	593	65	1	463	2158	65	5	405.6	T3-F	06F

名称	背板拆图 (数据表)	制图		修改	A	B
材料	3mm厚铝板	复核	卅	日期	2019.4.13	2019.4.17
颜色	香槟金UCT803649FXL-3	批准		图号	BB01 (15 of 20)	



美特铝质有限公司
MIDI Aluminium Fabricator Ltd.

工程号 J-837 地盘 观塘裕民坊

序号	物料编号	数量	W	WEQ	WM	WN	H	HEQ	HM	HN	使用位置	楼层
575	BP-157	1	593	65	1	463	2158	65	5	405.6	T3-F	07F
576	BP-157	15	593	65	1	463	2158	65	5	405.6	T3-F	09~26F
577	BP-157	1	593	65	1	463	2158	65	5	405.6	T3-F	28F
578	BP-157	21	593	65	1	463	2158	65	5	405.6	T3-F	29~51F
579	BP-157	1	593	65	1	463	2158	65	5	405.6	T3-F	52F
580	BP-158	1	593	65	1	463	808	65	2	339	T3-F	06F
581	BP-158	15	593	65	1	463	808	65	2	339	T3-F	09~26F
582	BP-158	1	593	65	1	463	808	65	2	339	T3-F	27F
583	BP-158	1	593	65	1	463	808	65	2	339	T3-F	28F
584	BP-158	21	593	65	1	463	808	65	2	339	T3-F	29~51F
585	BP-159	1	593	65	1	463	558	65	1	428	T3-F	27F
586	BP-160	1	593	65	1	463	1023	65	2	446.5	T3-F	27F
587	BP-161	1	593	65	1	463	393	65	1	263	T3-F	27F
588	BP-162	1	593	65	1	463	623	65	1	493	T3-F	52F
589	BP-163	1	625.5	65	1	495.5	808	65	2	339	T3-F	06F
590	BP-163	15	625.5	65	1	495.5	808	65	2	339	T3-F	09~26F
591	BP-163	1	625.5	65	1	495.5	808	65	2	339	T3-F	27F
592	BP-163	1	625.5	65	1	495.5	808	65	2	339	T3-F	28F
593	BP-163	21	625.5	65	1	495.5	808	65	2	339	T3-F	29~51F
594	BP-164	1	625.5	65	1	495.5	558	65	1	428	T3-F	27F
595	BP-165	1	625.5	65	1	495.5	1023	65	2	446.5	T3-F	27F
596	BP-166	1	625.5	65	1	495.5	393	65	1	263	T3-F	27F
597	BP-167	1	625.5	65	1	495.5	623	65	1	493	T3-F	52F
598	BP-168	1	825.5	65	2	347.75	808	65	2	339	T5-L	06F
599	BP-168	1	825.5	65	2	347.75	808	65	2	339	T5-M	06F
600	BP-168	15	825.5	65	2	347.75	808	65	2	339	T5-L	09~26F
601	BP-168	15	825.5	65	2	347.75	808	65	2	339	T5-M	09~26F
602	BP-168	1	825.5	65	2	347.75	808	65	2	339	T5-L	27F
603	BP-168	1	825.5	65	2	347.75	808	65	2	339	T5-M	27F
604	BP-168	1	825.5	65	2	347.75	808	65	2	339	T5-L	28F
605	BP-168	1	825.5	65	2	347.75	808	65	2	339	T5-M	28F
606	BP-168	19	825.5	65	2	347.75	808	65	2	339	T5-L	29~49F
607	BP-168	19	825.5	65	2	347.75	808	65	2	339	T5-M	29~49F
608	BP-169	1	825.5	65	2	347.75	558	65	1	428	T5-L	27F
609	BP-169	1	825.5	65	2	347.75	558	65	1	428	T5-M	27F
610	BP-170	1	825.5	65	2	347.75	1023	65	2	446.5	T5-L	27F
611	BP-170	1	825.5	65	2	347.75	1023	65	2	446.5	T5-M	27F
612	BP-171	1	825.5	65	2	347.75	393	65	1	263	T5-L	27F
613	BP-171	1	825.5	65	2	347.75	393	65	1	263	T5-M	27F
614	BP-172	1	825.5	65	2	347.75	473	65	1	343	T5-L	50F
615	BP-172	1	825.5	65	2	347.75	473	65	1	343	T5-M	50F

B

名称	背板拆图 (数据表)	制图	JH	2019.3.25	修改	A	B
材料	3mm厚铝板	复核	DL	2019.3.26	日期	2019.4.13	2019.4.17
颜色	香槟金UCT803649FXL-3	批准			图号	BB01 (16 of 20)	



美特铝质有限公司
MIDI Aluminium Fabricator Ltd.

工程号 J-837 地盘 观塘裕民坊

序号	物料编号	数量	W	WEQ	WM	WN	H	HEQ	HM	HN	使用位置	楼层
616	BP-173	1	608	65	1	478	2158	65	5	405.6	T5-L	06F
617	BP-173	1	608	65	1	478	2158	65	5	405.6	T5-M	06F
618	BP-173	1	608	65	1	478	2158	65	5	405.6	T5-L	07F
619	BP-173	1	608	65	1	478	2158	65	5	405.6	T5-M	07F
620	BP-173	15	608	65	1	478	2158	65	5	405.6	T5-L	09~26F
621	BP-173	15	608	65	1	478	2158	65	5	405.6	T5-M	09~26F
622	BP-173	1	608	65	1	478	2158	65	5	405.6	T5-L	28F
623	BP-173	1	608	65	1	478	2158	65	5	405.6	T5-M	28F
624	BP-173	19	608	65	1	478	2158	65	5	405.6	T5-L	29~49F
625	BP-173	19	608	65	1	478	2158	65	5	405.6	T5-M	29~49F
626	BP-173	1	608	65	1	478	2158	65	5	405.6	T5-L	50F
627	BP-173	1	608	65	1	478	2158	65	5	405.6	T5-M	50F
628	BP-174	1	608	65	1	478	808	65	2	339	T5-L	06F
629	BP-174	1	608	65	1	478	808	65	2	339	T5-M	06F
630	BP-174	15	608	65	1	478	808	65	2	339	T5-L	09~26F
631	BP-174	15	608	65	1	478	808	65	2	339	T5-M	09~26F
632	BP-174	1	608	65	1	478	808	65	2	339	T5-L	27F
633	BP-174	1	608	65	1	478	808	65	2	339	T5-M	27F
634	BP-174	1	608	65	1	478	808	65	2	339	T5-L	28F
635	BP-174	1	608	65	1	478	808	65	2	339	T5-M	28F
636	BP-174	19	608	65	1	478	808	65	2	339	T5-L	29~49F
637	BP-174	19	608	65	1	478	808	65	2	339	T5-M	29~49F
638	BP-175	1	608	65	1	478	558	65	1	428	T5-L	27F
639	BP-175	1	608	65	1	478	558	65	1	428	T5-M	27F
640	BP-176	1	608	65	1	478	1023	65	2	446.5	T5-L	27F
641	BP-176	1	608	65	1	478	1023	65	2	446.5	T5-M	27F
642	BP-177	1	608	65	1	478	393	65	1	263	T5-L	27F
643	BP-177	1	608	65	1	478	393	65	1	263	T5-M	27F
644	BP-178	1	608	65	1	478	473	65	1	343	T5-L	50F
645	BP-178	1	608	65	1	478	473	65	1	343	T5-M	50F
646	BP-179	1	625.5	65	1	495.5	808	65	2	339	T5-A	06F
647	BP-179	15	625.5	65	1	495.5	808	65	2	339	T5-A	09~26F
648	BP-179	1	625.5	65	1	495.5	808	65	2	339	T5-A	27F
649	BP-179	1	625.5	65	1	495.5	808	65	2	339	T5-A	28F
650	BP-179	19	625.5	65	1	495.5	808	65	2	339	T5-A	29~49F
651	BP-180	1	625.5	65	1	495.5	558	65	1	428	T5-A	27F
652	BP-181	1	625.5	65	1	495.5	1023	65	2	446.5	T5-A	27F
653	BP-182	1	625.5	65	1	495.5	393	65	1	263	T5-A	27F
654	BP-183	1	625.5	65	1	495.5	1108	65	2	489	T5-A	50F
655	BP-184	1	625.5	65	1	495.5	623	65	1	493	T5-A	51F
656	BP-185	1	593	65	1	463	2158	65	5	405.6	T5-A	06F

B

名称	背板拆图 (数据表)	制图	JH	2019.3.25	修改	A	B
材料	3mm厚铝板	复核	DL	2019.3.26	日期	2019.4.13	2019.4.17
颜色	香槟金UCT803649FXL-3	批准			图号	BB01 (17 of 20)	



美特铝质有限公司
MIDI Aluminium Fabricator Ltd.

工程号 J-837 地盘 观塘裕民坊

序号	物料编号	数量	W	WEQ	WM	WN	H	HEQ	HM	HN	使用位置	楼层
657	BP-185	1	593	65	1	463	2158	65	5	405.6	T5-A	07F
658	BP-185	15	593	65	1	463	2158	65	5	405.6	T5-A	09~26F
659	BP-185	1	593	65	1	463	2158	65	5	405.6	T5-A	28F
660	BP-185	19	593	65	1	463	2158	65	5	405.6	T5-A	29~49F
661	BP-185	1	593	65	1	463	2158	65	5	405.6	T5-A	50F
662	BP-185	1	593	65	1	463	2158	65	5	405.6	T5-A	51F
663	BP-186	1	593	65	1	463	808	65	2	339	T5-A	06F
664	BP-186	15	593	65	1	463	808	65	2	339	T5-A	09~26F
665	BP-186	1	593	65	1	463	808	65	2	339	T5-A	27F
666	BP-186	1	593	65	1	463	808	65	2	339	T5-A	28F
667	BP-186	19	593	65	1	463	808	65	2	339	T5-A	29~49F
668	BP-187	1	593	65	1	463	558	65	1	428	T5-A	27F
669	BP-188	1	593	65	1	463	1023	65	2	446.5	T5-A	27F
670	BP-189	1	593	65	1	463	393	65	1	263	T5-A	27F
671	BP-190	1	593	65	1	463	1108	65	2	489	T5-A	50F
672	BP-191	1	593	65	1	463	623	65	1	493	T5-A	51F
673	BP-192	4	724.8	65	2	297.4	808	65	2	339	T5-A	06F
674	BP-192	60	724.8	65	2	297.4	808	65	2	339	T5-A	09~26F
675	BP-192	4	724.8	65	2	297.4	808	65	2	339	T5-A	27F
676	BP-192	4	724.8	65	2	297.4	808	65	2	339	T5-A	28F
677	BP-192	76	724.8	65	2	297.4	808	65	2	339	T5-A	29~49F
678	BP-193	4	724.8	65	2	297.4	558	65	1	428	T5-A	27F
679	BP-194	4	724.8	65	2	297.4	1023	65	2	446.5	T5-A	27F
680	BP-195	4	724.8	65	2	297.4	393	65	1	263	T5-A	27F
681	BP-196	4	724.8	65	2	297.4	1108	65	2	489	T5-A	50F
682	BP-197	4	724.8	65	2	297.4	623	65	1	493	T5-A	51F
683	BP-198	1	593	65	1	463	2158	65	5	405.6	T5-H	06F
684	BP-198	1	593	65	1	463	2158	65	5	405.6	T5-H	07F
685	BP-198	15	593	65	1	463	2158	65	5	405.6	T5-H	09~26F
686	BP-198	1	593	65	1	463	2158	65	5	405.6	T5-H	28F
687	BP-198	19	593	65	1	463	2158	65	5	405.6	T5-H	29~49F
688	BP-198	1	593	65	1	463	2158	65	5	405.6	T5-H	50F
689	BP-199	1	593	65	1	463	808	65	2	339	T5-H	06F
690	BP-199	15	593	65	1	463	808	65	2	339	T5-H	09~26F
691	BP-199	1	593	65	1	463	808	65	2	339	T5-H	27F
692	BP-199	1	593	65	1	463	808	65	2	339	T5-H	28F
693	BP-199	19	593	65	1	463	808	65	2	339	T5-H	29~49F
694	BK-027	1	593	65	1	463	558	65	1	428	T5-H	27F
695	BP-201	1	593	65	1	463	1023	65	2	446.5	T5-H	27F
696	BP-202	1	593	65	1	463	393	65	1	263	T5-H	27F
697	BP-203	1	593	65	1	463	473	65	1	343	T5-H	50F

A

名称	背板拆图 (数据表)	制图	JH	2019.3.25	修改	A	
材料	3mm厚铝板	复核	DL	2019.3.26	日期	2019.4.17	
颜色	香槟金UCT803649FXL-3	批准			图号	BB01 (18 of 20)	



美特铝质有限公司
MIDI Aluminium Fabricator Ltd.

工程号 J-837 地盘 观塘裕民坊

序号	物料编号	数量	W	WEQ	WM	WN	H	HEQ	HM	HN	使用位置	楼层
698	BP-204	1	770.5	65	2	320.25	808	65	2	339	T5-H	06F
699	BP-204	15	770.5	65	2	320.25	808	65	2	339	T5-H	09~26F
700	BP-204	1	770.5	65	2	320.25	808	65	2	339	T5-H	27F
701	BP-204	1	770.5	65	2	320.25	808	65	2	339	T5-H	28F
702	BP-204	19	770.5	65	2	320.25	808	65	2	339	T5-H	29~49F
703	BK-028	1	770.5	65	2	320.25	558	65	1	428	T5-H	27F
704	BP-206	1	770.5	65	2	320.25	1023	65	2	446.5	T5-H	27F
705	BP-207	1	770.5	65	2	320.25	393	65	1	263	T5-H	27F
706	BP-208	1	770.5	65	2	320.25	473	65	1	343	T5-H	50F
707	BP-209	3	584	65	1	454	243	65	1	113	T5-H	06F
708	BP-210	3	584	65	1	454	2158	65	5	405.6	T5-H	06F
709	BP-210	3	584	65	1	454	2158	65	5	405.6	T5-H	07F
710	BP-210	45	584	65	1	454	2158	65	5	405.6	T5-H	09~26F
711	BP-210	3	584	65	1	454	2158	65	5	405.6	T5-H	28F
712	BP-210	57	584	65	1	454	2158	65	5	405.6	T5-H	29~49F
713	BP-210	3	584	65	1	454	2158	65	5	405.6	T5-H	50F
714	BP-211	3	584	65	1	454	808	65	2	339	T5-H	06F
715	BP-211	45	584	65	1	454	808	65	2	339	T5-H	09~26F
716	BP-211	3	584	65	1	454	808	65	2	339	T5-H	27F
717	BP-211	3	584	65	1	454	808	65	2	339	T5-H	28F
718	BP-211	57	584	65	1	454	808	65	2	339	T5-H	29~49F
719	BP-212	3	584	65	1	454	558	65	1	428	T5-H	27F
720	BP-213	3	584	65	1	454	1023	65	2	446.5	T5-H	27F
721	BP-214	3	584	65	1	454	393	65	1	263	T5-H	27F
722	BP-215	3	584	65	1	454	473	65	1	343	T5-H	50F
723	BP-216	2	542	65	1	412	243	65	1	113	T5-H	06F
724	BP-217	3	542	65	1	412	2158	65	5	405.6	T5-H	06F
725	BP-217	3	542	65	1	412	2158	65	5	405.6	T5-H	07F
726	BP-217	45	542	65	1	412	2158	65	5	405.6	T5-H	09~26F
727	BP-217	3	542	65	1	412	2158	65	5	405.6	T5-H	28F
728	BP-217	57	542	65	1	412	2158	65	5	405.6	T5-H	29~49F
729	BP-217	3	542	65	1	412	2158	65	5	405.6	T5-H	50F
730	BP-218	3	542	65	1	412	808	65	2	339	T5-H	06F
731	BP-218	45	542	65	1	412	808	65	2	339	T5-H	09~26F
732	BP-218	3	542	65	1	412	808	65	2	339	T5-H	27F
733	BP-218	3	542	65	1	412	808	65	2	339	T5-H	28F
734	BP-218	57	542	65	1	412	808	65	2	339	T5-H	29~49F
735	BP-219	3	542	65	1	412	558	65	1	428	T5-H	27F
736	BP-220	3	542	65	1	412	1023	65	2	446.5	T5-H	27F
737	BP-221	3	542	65	1	412	393	65	1	263	T5-H	27F
738	BP-222	3	542	65	1	412	473	65	1	343	T5-H	50F

A


名称	背板拆图 (数据表)	制图	JH	2019.3.25	修改	A	
材料	3mm厚铝板	复核	DL	2019.3.26	日期	2019.4.17	
颜色	香槟金UCT803649FXL-3	批准			图号	BB01 (19 of 20)	



美特铝质有限公司
MIDI Aluminium Fabricator Ltd.

物料编号	层数	每层数	总数	使用位置	楼层	备注
BP-226	1	1	1	T2-J	6F	

工程号 J-837 地盘 观塘裕民坊

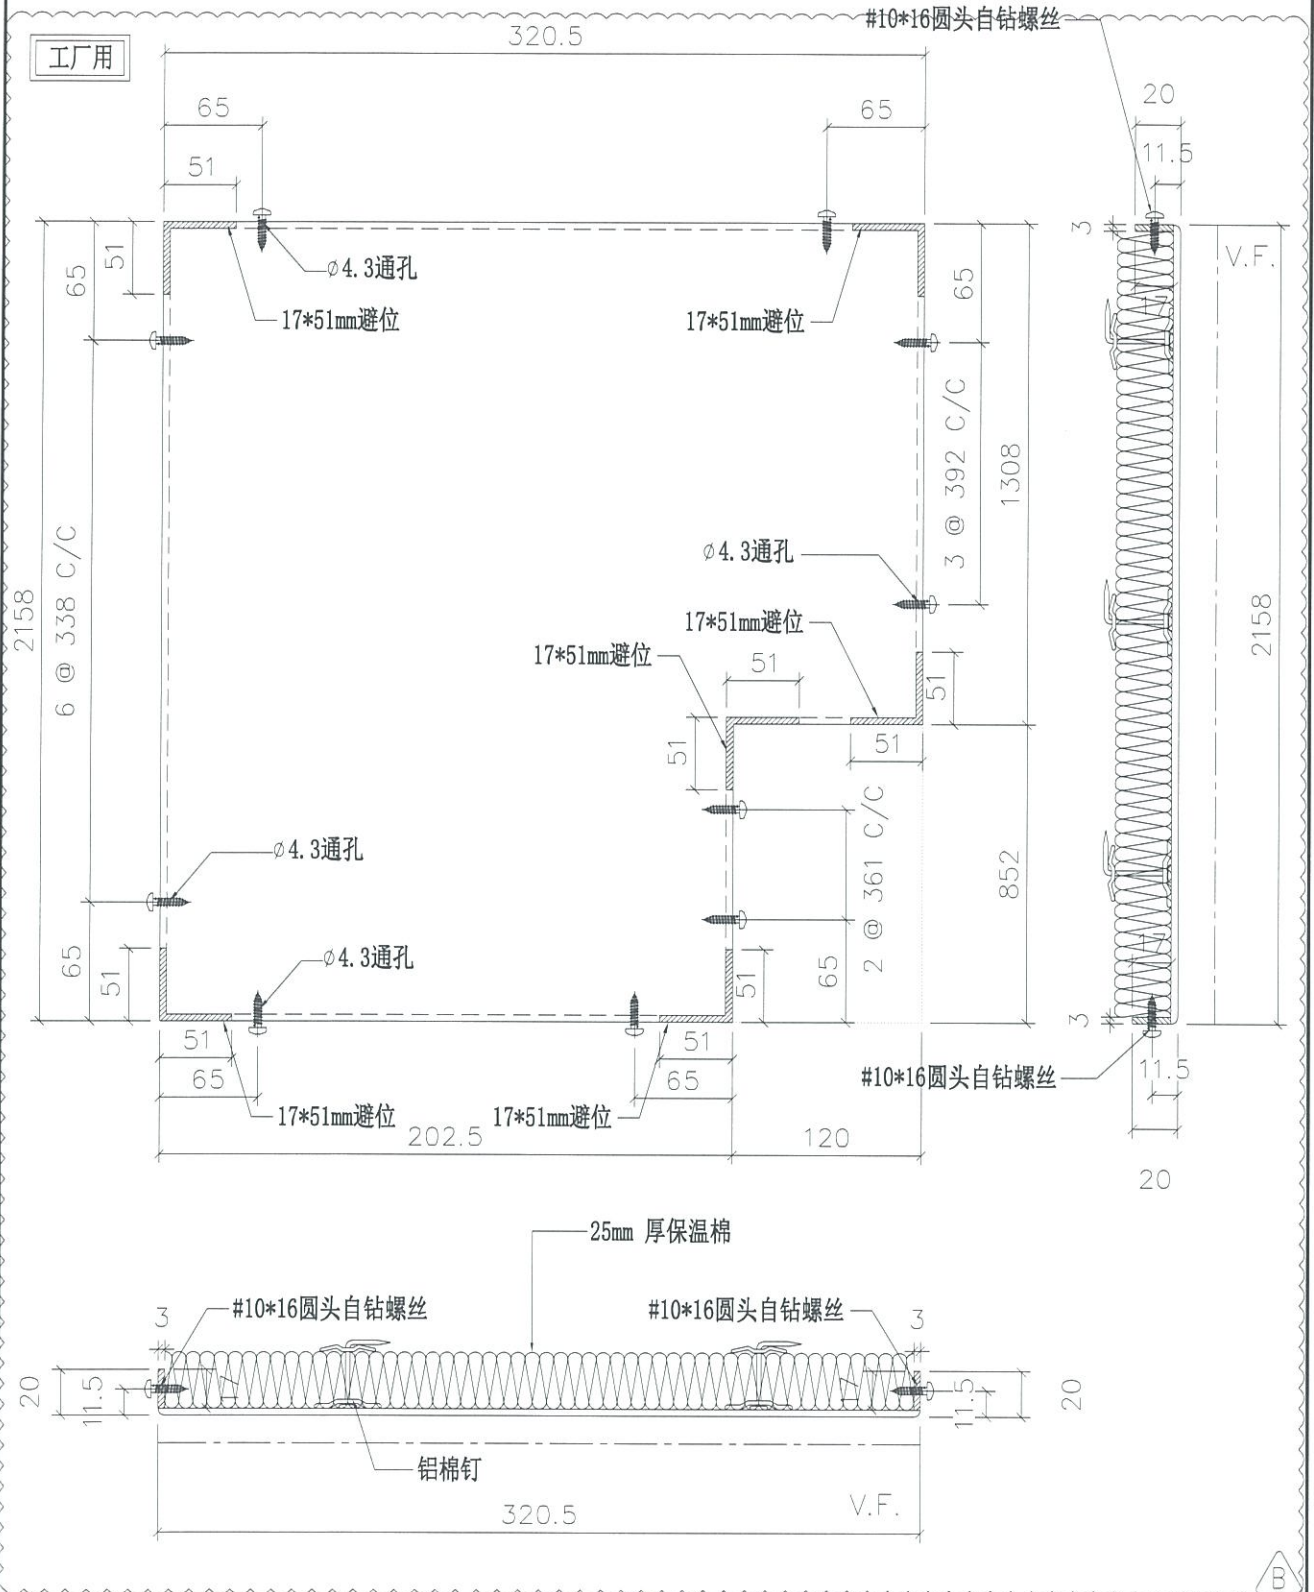

名称	背板拆图	制图	JH	2019.3.25	修改	A	B
材料	3mm厚铝板	复核	DL	2019.3.26	日期	2019.4.13	2019.4.17
颜色	香槟金UCT803649FXL-3	批准			图号	BP-226	