



工程指示 / 要求簡箋(E.I.)

工程指示編號：EI / 0471 / 19

修改版次：C

工程編號：J - 837

工程名稱：觀塘裕民坊

工程項目：Glass Cladding 背板(T1-T5)(大貨)

收件人：生統 / 永林

發件人：Eric Liu

日期：06/06/2019

要求提供 / 確認 事項：

- | | | |
|------------------------------------|-------------------------------------|-------------------------------|
| <input type="checkbox"/> 初步鋁料 B.M. | <input type="checkbox"/> 加工拆圖，然後生產 | <input type="checkbox"/> 尺寸表 |
| <input type="checkbox"/> 正式鋁料 B.M. | <input type="checkbox"/> 技術上資料 / 指示 | <input type="checkbox"/> 報價 |
| <input type="checkbox"/> 配件 B.M. | <input type="checkbox"/> 樣辦或貨品說明書 | <input type="checkbox"/> 分判合約 |
| <input type="checkbox"/> 其他：_____ | | |

內容：

請按加工圖生產 Glass cladding 背板(大貨)送廠組裝用

C 版: 背板改用 2mm 板做，已問現時只做 mo1，mo2 仍未開料，由 mo2 開始改。

請留意: 1) 隔熱棉要 25mm 厚

2) 要按 MO 生產，共 5 個 MO

謝謝！

請在 2019/ 06 / 29 前完成上列要求。

附：21 頁加工圖

以上項目為:

- 原合約工程包 原合約工程加 / 減賬 新工程報價

原因：-

分發東莞各部門：

- () 生產技術總監 連附件 () 技術部 連附件 永林 () 生產部 連附件 () 機械設計部 連附件
 () 採購部 連附件 () 生產統籌部 連附件 梅
 () 質檢部 連附件 () 會計部 連附件 () 報關組 連附件 () 其他 楊榮輝 連附件

分發香港各部門：

- () 行政部 連附件 () 會計部 連附件 () 統籌部 連附件 () 工程部地盤科文 連附件
 () 採購部 連附件 () QS 部 連附件 () 維修部 連附件 () 其他 _____ 連附件

傳遞編號：

HK[332/19

發件人簽署：

項目經理簽署：




美特铝质有限公司
MIDI Aluminium Fabricator Ltd.

图纸空间有限, 尺寸数量见附页


工程号 J-837 地盘 观塘裕民坊

工厂用

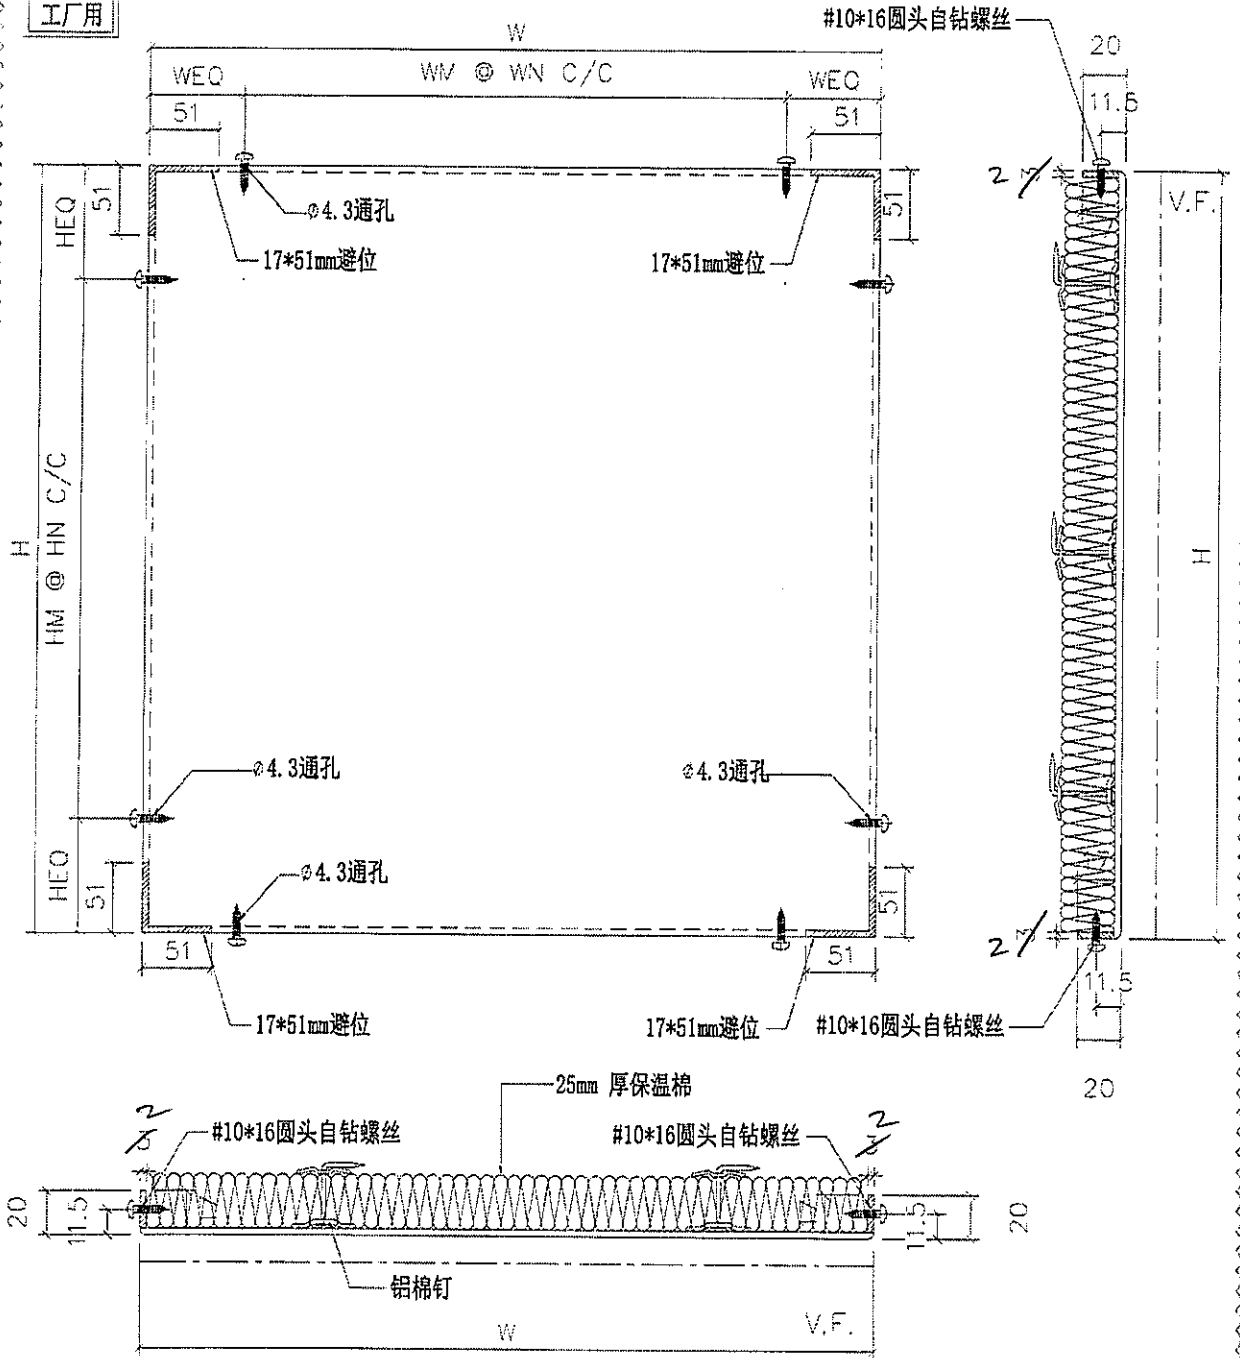

| | | | | | | | |
|----|-------------------|----|----|-----------|----|----------------|-----------|
| 名称 | 背板拆图 | 制图 | J- | 2019.3.25 | 修改 | A | B |
| 材料 | 3mm厚铝板 2mm | 复核 | DL | 2019.3.26 | 日期 | 2019.4.13 | 2019.4.17 |
| 颜色 | 香槟金UCT803649FXL-3 | 批准 | | | 图号 | BB01 (1 of 20) | |

EG-DWG3

|  美特铝质有限公司 MIDI Aluminium Fabricator Ltd. | | | | | | | | | | | | | |
|--|-------------------|----|--------|-----|----|--------|-----------|-----|----|-------|---------------------|--------|----------------|
| 工程号 | J-837 | 地盘 | 观塘裕民坊 | | | | | | | | | | |
| 序号 | 物料编号 | 数量 | W | WEQ | WM | WN | H | HEQ | HM | HN | 使用位置 | 楼层 | |
| 1 | BK-001 | 1 | 625.5 | 65 | 1 | 495.5 | 2158 | 65 | 5 | 405.6 | T1-G | 06F | |
| 2 | BK-001 | 1 | 625.5 | 65 | 1 | 495.5 | 2158 | 65 | 5 | 405.6 | T1-H | 06F | |
| 3 | BK-001 | 1 | 625.5 | 65 | 1 | 495.5 | 2158 | 65 | 5 | 405.6 | T1-G | 07F | |
| 4 | BK-001 | 1 | 625.5 | 65 | 1 | 495.5 | 2158 | 65 | 5 | 405.6 | T1-H | 07F | |
| 5 | BK-001 | 15 | 625.5 | 65 | 1 | 495.5 | 2158 | 65 | 5 | 405.6 | T1-G | 09~26F | |
| 6 | BK-001 | 15 | 625.5 | 65 | 1 | 495.5 | 2158 | 65 | 5 | 405.6 | T1-H | 09~26F | |
| 7 | BK-001 | 1 | 625.5 | 65 | 1 | 495.5 | 2158 | 65 | 5 | 405.6 | T1-G | 28F | |
| 8 | BK-001 | 1 | 625.5 | 65 | 1 | 495.5 | 2158 | 65 | 5 | 405.6 | T1-H | 28F | |
| 9 | BK-001 | 19 | 625.5 | 65 | 1 | 495.5 | 2158 | 65 | 5 | 405.6 | T1-G | 29~49F | |
| 10 | BK-001 | 19 | 625.5 | 65 | 1 | 495.5 | 2158 | 65 | 5 | 405.6 | T1-H | 29~49F | |
| 11 | BK-001 | 1 | 625.5 | 65 | 1 | 495.5 | 2158 | 65 | 5 | 405.6 | T1-G | 50F | |
| 12 | BK-001 | 1 | 625.5 | 65 | 1 | 495.5 | 2158 | 65 | 5 | 405.6 | T1-H | 50F | |
| 13 | BK-002 | 1 | 625.5 | 65 | 1 | 495.5 | 558 | 65 | 1 | 428 | T1-H | 27F | |
| 14 | BK-003 | 1 | 1085.5 | 65 | 2 | 477.75 | 2158 | 65 | 5 | 405.6 | T1-E | 06F | |
| 15 | BK-003 | 1 | 1085.5 | 65 | 2 | 477.75 | 2158 | 65 | 5 | 405.6 | T1-E | 07F | |
| 16 | BK-003 | 15 | 1085.5 | 65 | 2 | 477.75 | 2158 | 65 | 5 | 405.6 | T1-E | 09~26F | |
| 17 | BK-003 | 1 | 1085.5 | 65 | 2 | 477.75 | 2158 | 65 | 5 | 405.6 | T1-E | 28F | |
| 18 | BK-003 | 19 | 1085.5 | 65 | 2 | 477.75 | 2158 | 65 | 5 | 405.6 | T1-E | 29~49F | |
| 19 | BK-003 | 1 | 1085.5 | 65 | 2 | 477.75 | 2158 | 65 | 5 | 405.6 | T1-E | 50F | |
| 20 | BK-004 | 1 | 1278 | 65 | 3 | 382.67 | 2158 | 65 | 5 | 405.6 | T1-E | 06F | |
| 21 | BK-004 | 1 | 1278 | 65 | 3 | 382.67 | 2158 | 65 | 5 | 405.6 | T1-E | 07F | |
| 22 | BK-004 | 15 | 1278 | 65 | 3 | 382.67 | 2158 | 65 | 5 | 405.6 | T1-E | 09~26F | |
| 23 | BK-004 | 1 | 1278 | 65 | 3 | 382.67 | 2158 | 65 | 5 | 405.6 | T1-E | 28F | |
| 24 | BK-004 | 19 | 1278 | 65 | 3 | 382.67 | 2158 | 65 | 5 | 405.6 | T1-E | 29~49F | |
| 25 | BK-004 | 1 | 1278 | 65 | 3 | 382.67 | 2158 | 65 | 5 | 405.6 | T1-E | 50F | |
| 26 | BK-005 | 1 | 1278 | 65 | 3 | 382.67 | 808 | 65 | 2 | 339 | T1-E | 06F | |
| 27 | BK-005 | 15 | 1278 | 65 | 3 | 382.67 | 808 | 65 | 2 | 339 | T1-E | 09~26F | |
| 28 | BK-005 | 1 | 1278 | 65 | 3 | 382.67 | 808 | 65 | 2 | 339 | T1-E | 27F | |
| 29 | BK-005 | 1 | 1278 | 65 | 3 | 382.67 | 808 | 65 | 2 | 339 | T1-E | 28F | |
| 30 | BK-005 | 19 | 1278 | 65 | 3 | 382.67 | 808 | 65 | 2 | 339 | T1-E | 29~49F | |
| 31 | BK-006 | 1 | 1278 | 65 | 3 | 382.67 | 1023 | 65 | 2 | 446.5 | T1-E | 27F | |
| 32 | BK-007 | 1 | 1183 | 65 | 3 | 351 | 2158 | 65 | 5 | 405.6 | T1-E | 06F | |
| 33 | BK-007 | 1 | 1183 | 65 | 3 | 351 | 2158 | 65 | 5 | 405.6 | T1-E | 07F | |
| 34 | BK-007 | 15 | 1183 | 65 | 3 | 351 | 2158 | 65 | 5 | 405.6 | T1-E | 09~26F | |
| 35 | BK-007 | 1 | 1183 | 65 | 3 | 351 | 2158 | 65 | 5 | 405.6 | T1-E | 28F | |
| 36 | BK-007 | 19 | 1183 | 65 | 3 | 351 | 2158 | 65 | 5 | 405.6 | T1-E | 29~49F | |
| 37 | BK-007 | 1 | 1183 | 65 | 3 | 351 | 2158 | 65 | 5 | 405.6 | T1-E | 50F | |
| 38 | BK-008 | 1 | 625.5 | 65 | 1 | 495.5 | 2158 | 65 | 5 | 405.6 | T1-E | 06F | |
| 39 | BK-008 | 1 | 625.5 | 65 | 1 | 495.5 | 2158 | 65 | 5 | 405.6 | T1-E | 07F | |
| 40 | BK-008 | 15 | 625.5 | 65 | 1 | 495.5 | 2158 | 65 | 5 | 405.6 | T1-E | 09~26F | |
| 41 | BK-008 | 1 | 625.5 | 65 | 1 | 495.5 | 2158 | 65 | 5 | 405.6 | T1-E | 28F | |
| 名称 | 背板拆图 (数据表) | | | | 制图 | JH | 2019.3.25 | | | 修改 | A | B | |
| 材料 | 3mm厚铝板 <i>2mm</i> | | | | 复核 | DL | 2019.3.26 | | | 日期 | 2019.4.13 2019.4.17 | | |
| 颜色 | 香槟金UCT803649FXL-3 | | | | 批准 | | | | | | | 图号 | BB01 (2 of 20) |

EG-DWG3




美特铝质有限公司
MIDI Aluminium Fabricator Ltd.


工程号 | J-837 | 地盘 | 观塘裕民坊

| 序号 | 物料编号 | 数量 | W | WEQ | WM | WN | H | HEQ | HM | HN | 使用位置 | 楼层 |
|----|-------------------|----|-------|-----|----|--------|-----------|-----|----|-------|---------------------|--------|
| 42 | BK-008 | 19 | 625.5 | 65 | 1 | 495.5 | 2158 | 65 | 5 | 405.6 | T1-E | 29~49F |
| 43 | BK-008 | 1 | 625.5 | 65 | 1 | 495.5 | 2158 | 65 | 5 | 405.6 | T1-E | 50F |
| 44 | BK-009 | 1 | 625.5 | 65 | 1 | 495.5 | 2158 | 65 | 5 | 405.6 | T1-A | 06F |
| 45 | BK-009 | 1 | 625.5 | 65 | 1 | 495.5 | 2158 | 65 | 5 | 405.6 | T1-B | 06F |
| 46 | BK-009 | 1 | 625.5 | 65 | 1 | 495.5 | 2158 | 65 | 5 | 405.6 | T1-A | 07F |
| 47 | BK-009 | 1 | 625.5 | 65 | 1 | 495.5 | 2158 | 65 | 5 | 405.6 | T1-B | 07F |
| 48 | BK-009 | 15 | 625.5 | 65 | 1 | 495.5 | 2158 | 65 | 5 | 405.6 | T1-A | 09~26F |
| 49 | BK-009 | 15 | 625.5 | 65 | 1 | 495.5 | 2158 | 65 | 5 | 405.6 | T1-B | 09~26F |
| 50 | BK-009 | 1 | 625.5 | 65 | 1 | 495.5 | 2158 | 65 | 5 | 405.6 | T1-A | 28F |
| 51 | BK-009 | 1 | 625.5 | 65 | 1 | 495.5 | 2158 | 65 | 5 | 405.6 | T1-B | 28F |
| 52 | BK-009 | 19 | 625.5 | 65 | 1 | 495.5 | 2158 | 65 | 5 | 405.6 | T1-A | 29~49F |
| 53 | BK-009 | 19 | 625.5 | 65 | 1 | 495.5 | 2158 | 65 | 5 | 405.6 | T1-B | 29~49F |
| 54 | BK-009 | 1 | 625.5 | 65 | 1 | 495.5 | 2158 | 65 | 5 | 405.6 | T1-A | 50F |
| 55 | BK-009 | 1 | 625.5 | 65 | 1 | 495.5 | 2158 | 65 | 5 | 405.6 | T1-B | 50F |
| 56 | BK-010 | 1 | 658 | 65 | 2 | 264 | 2158 | 65 | 5 | 405.6 | T1-B | 06F |
| 57 | BK-010 | 1 | 658 | 65 | 2 | 264 | 2158 | 65 | 5 | 405.6 | T1-B | 07F |
| 58 | BK-010 | 15 | 658 | 65 | 2 | 264 | 2158 | 65 | 5 | 405.6 | T1-B | 09~26F |
| 59 | BK-010 | 1 | 658 | 65 | 2 | 264 | 2158 | 65 | 5 | 405.6 | T1-B | 28F |
| 60 | BK-010 | 19 | 658 | 65 | 2 | 264 | 2158 | 65 | 5 | 405.6 | T1-B | 29~49F |
| 61 | BK-010 | 1 | 658 | 65 | 2 | 264 | 2158 | 65 | 5 | 405.6 | T1-B | 50F |
| 62 | BK-011 | 1 | 770.5 | 65 | 2 | 320.25 | 2158 | 65 | 5 | 405.6 | T2-H | 06F |
| 63 | BK-011 | 1 | 770.5 | 65 | 2 | 320.25 | 2158 | 65 | 5 | 405.6 | T2-H | 07F |
| 64 | BK-011 | 15 | 770.5 | 65 | 2 | 320.25 | 2158 | 65 | 5 | 405.6 | T2-H | 09~26F |
| 65 | BK-011 | 1 | 770.5 | 65 | 2 | 320.25 | 2158 | 65 | 5 | 405.6 | T2-H | 28F |
| 66 | BK-011 | 23 | 770.5 | 65 | 2 | 320.25 | 2158 | 65 | 5 | 405.6 | T2-H | 29~53F |
| 67 | BK-011 | 1 | 770.5 | 65 | 2 | 320.25 | 2158 | 65 | 5 | 405.6 | T2-H | 55F |
| 68 | BK-012 | 1 | 770.5 | 65 | 2 | 320.25 | 558 | 65 | 1 | 428 | T2-H | 27F |
| 69 | BK-013 | 1 | 625.5 | 65 | 1 | 495.5 | 2158 | 65 | 5 | 405.6 | T2-A | 06F |
| 70 | BK-013 | 1 | 625.5 | 65 | 1 | 495.5 | 2158 | 65 | 5 | 405.6 | T2-B | 06F |
| 71 | BK-013 | 1 | 625.5 | 65 | 1 | 495.5 | 2158 | 65 | 5 | 405.6 | T2-A | 07F |
| 72 | BK-013 | 1 | 625.5 | 65 | 1 | 495.5 | 2158 | 65 | 5 | 405.6 | T2-B | 07F |
| 73 | BK-013 | 15 | 625.5 | 65 | 1 | 495.5 | 2158 | 65 | 5 | 405.6 | T2-A | 09~26F |
| 74 | BK-013 | 15 | 625.5 | 65 | 1 | 495.5 | 2158 | 65 | 5 | 405.6 | T2-B | 09~26F |
| 75 | BK-013 | 1 | 625.5 | 65 | 1 | 495.5 | 2158 | 65 | 5 | 405.6 | T2-A | 28F |
| 76 | BK-013 | 1 | 625.5 | 65 | 1 | 495.5 | 2158 | 65 | 5 | 405.6 | T2-B | 28F |
| 77 | BK-013 | 23 | 625.5 | 65 | 1 | 495.5 | 2158 | 65 | 5 | 405.6 | T2-A | 29~53F |
| 78 | BK-013 | 23 | 625.5 | 65 | 1 | 495.5 | 2158 | 65 | 5 | 405.6 | T2-B | 29~53F |
| 79 | BK-013 | 1 | 625.5 | 65 | 1 | 495.5 | 2158 | 65 | 5 | 405.6 | T2-A | 55F |
| 80 | BK-013 | 1 | 625.5 | 65 | 1 | 495.5 | 2158 | 65 | 5 | 405.6 | T2-B | 55F |
| 81 | BK-014 | 1 | 996.7 | 65 | 2 | 433.35 | 2158 | 65 | 5 | 405.6 | T2-M | 06F |
| 82 | BK-014 | 1 | 996.7 | 65 | 2 | 433.35 | 2158 | 65 | 5 | 405.6 | T2-M | 07F |
| 名称 | 背板拆图(数据表) | | | | 制图 | JH | 2019.3.25 | | | 修改 | A B | |
| 材料 | 3mm厚铝板 <i>Zun</i> | | | | 复核 | DL | 2019.3.26 | | | 日期 | 2019.4.13 2019.4.17 | |
| 颜色 | 香槟金UCT803649FXL-3 | | | | 批准 | | | | | 图号 | BB01 (3 of 23) | |


EG-DWG3

|  美特铝质有限公司 MIDI Aluminium Fabricator Ltd. | | | | | | | | | | | | | |
|--|-------------------|-------|--------|-----|-------|--------|-----------|-----|----|---------|----------------|-----------|--|
| 工程号 | | J-837 | 地盘 | | 观塘裕民坊 | | | | | | | | |
| 序号 | 物料编号 | 数量 | W | WEQ | WM | WN | H | HEQ | HM | HN | 使用位置 | 楼层 | |
| 83 | BK-014 | 15 | 996.7 | 65 | 2 | 433.35 | 2158 | 65 | 5 | 405.6 | T2-M | 09~26F | |
| 84 | BK-014 | 1 | 996.7 | 65 | 2 | 433.35 | 2158 | 65 | 5 | 405.6 | T2-M | 28F | |
| 85 | BK-014 | 23 | 996.7 | 65 | 2 | 433.35 | 2158 | 65 | 5 | 405.6 | T2-M | 53F | |
| 86 | BK-014 | 1 | 996.7 | 65 | 2 | 433.35 | 2158 | 65 | 5 | 405.6 | T2-M | 55F | |
| 87 | BK-015 | 1 | 996.7 | 65 | 2 | 433.35 | 1910.5 | 65 | 4 | 445.125 | T2-M | 06F | |
| 88 | BK-015 | 1 | 996.7 | 65 | 2 | 433.35 | 1910.5 | 65 | 4 | 445.125 | T2-M | 07F | |
| 89 | BK-015 | 15 | 996.7 | 65 | 2 | 433.35 | 1910.5 | 65 | 4 | 445.125 | T2-M | 09~26F | |
| 90 | BK-015 | 1 | 996.7 | 65 | 2 | 433.35 | 1910.5 | 65 | 4 | 445.125 | T2-M | 28F | |
| 91 | BK-015 | 23 | 996.7 | 65 | 2 | 433.35 | 1910.5 | 65 | 4 | 445.125 | T2-M | 53F | |
| 92 | BK-015 | 1 | 996.7 | 65 | 2 | 433.35 | 1910.5 | 65 | 4 | 445.125 | T2-M | 55F | |
| 93 | BK-016 | 1 | 1030.5 | 65 | 2 | 450.25 | 2158 | 65 | 5 | 405.6 | T2-M | 06F | |
| 94 | BK-016 | 1 | 1030.5 | 65 | 2 | 450.25 | 2158 | 65 | 5 | 405.6 | T2-M | 07F | |
| 95 | BK-016 | 15 | 1030.5 | 65 | 2 | 450.25 | 2158 | 65 | 5 | 405.6 | T2-M | 09~26F | |
| 96 | BK-016 | 1 | 1030.5 | 65 | 2 | 450.25 | 2158 | 65 | 5 | 405.6 | T2-M | 28F | |
| 97 | BK-016 | 23 | 1030.5 | 65 | 2 | 450.25 | 2158 | 65 | 5 | 405.6 | T2-M | 53F | |
| 98 | BK-016 | 1 | 1030.5 | 65 | 2 | 450.25 | 2158 | 65 | 5 | 405.6 | T2-M | 55F | |
| 99 | BK-017 | 3 | 1038.8 | 65 | 2 | 454.4 | 2158 | 65 | 5 | 405.6 | T2-M | 06F | |
| 100 | BK-017 | 3 | 1038.8 | 65 | 2 | 454.4 | 2158 | 65 | 5 | 405.6 | T2-M | 07F | |
| 101 | BK-017 | 45 | 1038.8 | 65 | 2 | 454.4 | 2158 | 65 | 5 | 405.6 | T2-M | 09~26F | |
| 102 | BK-017 | 3 | 1038.8 | 65 | 2 | 454.4 | 2158 | 65 | 5 | 405.6 | T2-M | 28F | |
| 103 | BK-017 | 69 | 1038.8 | 65 | 2 | 454.4 | 2158 | 65 | 5 | 405.6 | T2-M | 53F | |
| 104 | BK-017 | 3 | 1038.8 | 65 | 2 | 454.4 | 2158 | 65 | 5 | 405.6 | T2-M | 55F | |
| 105 | BK-018 | 1 | 625.5 | 65 | 1 | 495.5 | 2158 | 65 | 5 | 405.6 | T2-M | 06F | |
| 106 | BK-018 | 1 | 625.5 | 65 | 1 | 495.5 | 2158 | 65 | 5 | 405.6 | T2-M | 07F | |
| 107 | BK-018 | 15 | 625.5 | 65 | 1 | 495.5 | 2158 | 65 | 5 | 405.6 | T2-M | 09~26F | |
| 108 | BK-018 | 1 | 625.5 | 65 | 1 | 495.5 | 2158 | 65 | 5 | 405.6 | T2-M | 28F | |
| 109 | BK-018 | 23 | 625.5 | 65 | 1 | 495.5 | 2158 | 65 | 5 | 405.6 | T2-M | 53F | |
| 110 | BK-018 | 1 | 625.5 | 65 | 1 | 495.5 | 2158 | 65 | 5 | 405.6 | T2-M | 55F | |
| 111 | BK-019 | 1 | 625.5 | 65 | 1 | 495.5 | 2158 | 65 | 5 | 405.6 | T3-A | 06F | |
| 112 | BK-019 | 1 | 625.5 | 65 | 1 | 495.5 | 2158 | 65 | 5 | 405.6 | T3-B | 06F | |
| 113 | BK-019 | 1 | 625.5 | 65 | 1 | 495.5 | 2158 | 65 | 5 | 405.6 | T3-A | 07F | |
| 114 | BK-019 | 1 | 625.5 | 65 | 1 | 495.5 | 2158 | 65 | 5 | 405.6 | T3-B | 07F | |
| 115 | BK-019 | 15 | 625.5 | 65 | 1 | 495.5 | 2158 | 65 | 5 | 405.6 | T3-A | 09~26F | |
| 116 | BK-019 | 15 | 625.5 | 65 | 1 | 495.5 | 2158 | 65 | 5 | 405.6 | T3-B | 09~26F | |
| 117 | BK-019 | 1 | 625.5 | 65 | 1 | 495.5 | 2158 | 65 | 5 | 405.6 | T3-A | 28F | |
| 118 | BK-019 | 1 | 625.5 | 65 | 1 | 495.5 | 2158 | 65 | 5 | 405.6 | T3-B | 28F | |
| 119 | BK-019 | 21 | 625.5 | 65 | 1 | 495.5 | 2158 | 65 | 5 | 405.6 | T3-A | 29~51F | |
| 120 | BK-019 | 21 | 625.5 | 65 | 1 | 495.5 | 2158 | 65 | 5 | 405.6 | T3-B | 29~51F | |
| 121 | BK-019 | 1 | 625.5 | 65 | 1 | 495.5 | 2158 | 65 | 5 | 405.6 | T3-A | 52F | |
| 122 | BK-019 | 1 | 625.5 | 65 | 1 | 495.5 | 2158 | 65 | 5 | 405.6 | T3-B | 52F | |
| 123 | BK-020 | 1 | 758 | 65 | 2 | 314 | 2158 | 65 | 5 | 405.6 | T3-A | 06F | |
| 名称 | 背板拆图 (数据表) | | | | 制图 | LF | 2019.3.25 | | | 修改 | A | B | |
| 材料 | 3mm厚铝板 <i>Zun</i> | | | | 复核 | DL | 2019.3.26 | | | 日期 | 2019.4.13 | 2019.4.17 | |
| 颜色 | 香槟金UCT803649FXL-3 | | | | 批准 | | | | | 图号 | BB01 (4 5' 20) | | |


EG-DWG3

|  美特铝质有限公司 MIDI Aluminium Fabricator Ltd. | | | | | | | | | | | | |
|--|-------------------|------------|-------|-----|----|--------|-----------|-----|-----------|-----------|------|-------------------|
| 工程号 J-837 | | 地盘 观塘裕民坊 | | | | | | | | | | |
| 序号 | 物料编号 | 数量 | W | WEQ | WM | WN | H | HEQ | HM | HN | 使用位置 | 楼层 |
| 124 | BK-020 | 1 | 758 | 65 | 2 | 314 | 2158 | 65 | 5 | 405.6 | T3-B | 06F |
| 125 | BK-020 | 1 | 758 | 65 | 2 | 314 | 2158 | 65 | 5 | 405.6 | T3-A | 07F |
| 126 | BK-020 | 1 | 758 | 65 | 2 | 314 | 2158 | 65 | 5 | 405.6 | T3-B | 07F |
| 127 | BK-020 | 15 | 758 | 65 | 2 | 314 | 2158 | 65 | 5 | 405.6 | T3-A | 09~26F |
| 128 | BK-020 | 15 | 758 | 65 | 2 | 314 | 2158 | 65 | 5 | 405.6 | T3-B | 09~26F |
| 129 | BK-020 | 1 | 758 | 65 | 2 | 314 | 2158 | 65 | 5 | 405.6 | T3-A | 28F |
| 130 | BK-020 | 1 | 758 | 65 | 2 | 314 | 2158 | 65 | 5 | 405.6 | T3-B | 28F |
| 131 | BK-020 | 21 | 758 | 65 | 2 | 314 | 2158 | 65 | 5 | 405.6 | T3-A | 29~51F |
| 132 | BK-020 | 21 | 758 | 65 | 2 | 314 | 2158 | 65 | 5 | 405.6 | T3-B | 29~51F |
| 133 | BK-020 | 1 | 758 | 65 | 2 | 314 | 2158 | 65 | 5 | 405.6 | T3-A | 52F |
| 134 | BK-020 | 1 | 758 | 65 | 2 | 314 | 2158 | 65 | 5 | 405.6 | T3-B | 52F |
| 135 | BK-021 | 3 | 734.6 | 65 | 2 | 302.3 | 2158 | 65 | 5 | 405.6 | T3-F | 06F |
| 136 | BK-021 | 3 | 734.6 | 65 | 2 | 302.3 | 2158 | 65 | 5 | 405.6 | T3-F | 07F |
| 137 | BK-021 | 45 | 734.6 | 65 | 2 | 302.3 | 2158 | 65 | 5 | 405.6 | T3-F | 09~26F |
| 138 | BK-021 | 3 | 734.6 | 65 | 2 | 302.3 | 2158 | 65 | 5 | 405.6 | T3-F | 28F |
| 139 | BK-021 | 63 | 734.6 | 65 | 2 | 302.3 | 2158 | 65 | 5 | 405.6 | T3-F | 29~51F |
| 140 | BK-021 | 3 | 734.6 | 65 | 2 | 302.3 | 2158 | 65 | 5 | 405.6 | T3-F | 52F |
| 141 | BK-022 | 1 | 625.5 | 65 | 1 | 495.5 | 2158 | 65 | 5 | 405.6 | T3-F | 06F |
| 142 | BK-022 | 1 | 625.5 | 65 | 1 | 495.5 | 2158 | 65 | 5 | 405.6 | T3-F | 07F |
| 143 | BK-022 | 15 | 625.5 | 65 | 1 | 495.5 | 2158 | 65 | 5 | 405.6 | T3-F | 09~26F |
| 144 | BK-022 | 1 | 625.5 | 65 | 1 | 495.5 | 2158 | 65 | 5 | 405.6 | T3-F | 28F |
| 145 | BK-022 | 21 | 625.5 | 65 | 1 | 495.5 | 2158 | 65 | 5 | 405.6 | T3-F | 29~51F |
| 146 | BK-022 | 1 | 625.5 | 65 | 1 | 495.5 | 2158 | 65 | 5 | 405.6 | T3-F | 52F |
| 147 | BK-023 | 1 | 825.5 | 65 | 2 | 347.75 | 2158 | 65 | 5 | 405.6 | T5-L | 06F |
| 148 | BK-023 | 1 | 825.5 | 65 | 2 | 347.75 | 2158 | 65 | 5 | 405.6 | T5-M | 06F |
| 149 | BK-023 | 1 | 825.5 | 65 | 2 | 347.75 | 2158 | 65 | 5 | 405.6 | T5-L | 07F |
| 150 | BK-023 | 1 | 825.5 | 65 | 2 | 347.75 | 2158 | 65 | 5 | 405.6 | T5-M | 07F |
| 151 | BK-023 | 15 | 825.5 | 65 | 2 | 347.75 | 2158 | 65 | 5 | 405.6 | T5-L | 09~26F |
| 152 | BK-023 | 15 | 825.5 | 65 | 2 | 347.75 | 2158 | 65 | 5 | 405.6 | T5-M | 09~26F |
| 153 | BK-023 | 1 | 825.5 | 65 | 2 | 347.75 | 2158 | 65 | 5 | 405.6 | T5-L | 28F |
| 154 | BK-023 | 1 | 825.5 | 65 | 2 | 347.75 | 2158 | 65 | 5 | 405.6 | T5-M | 28F |
| 155 | BK-023 | 19 | 825.5 | 65 | 2 | 347.75 | 2158 | 65 | 5 | 405.6 | T5-L | 29~49F |
| 156 | BK-023 | 19 | 825.5 | 65 | 2 | 347.75 | 2158 | 65 | 5 | 405.6 | T5-M | 29~49F |
| 157 | BK-023 | 1 | 825.5 | 65 | 2 | 347.75 | 2158 | 65 | 5 | 405.6 | T5-L | 50F |
| 158 | BK-023 | 1 | 825.5 | 65 | 2 | 347.75 | 2158 | 65 | 5 | 405.6 | T5-M | 50F |
| 159 | BK-024 | 1 | 625.5 | 65 | 1 | 495.5 | 2158 | 65 | 5 | 405.6 | T5-A | 06F |
| 160 | BK-024 | 1 | 625.5 | 65 | 1 | 495.5 | 2158 | 65 | 5 | 405.6 | T5-A | 07F |
| 161 | BK-024 | 15 | 625.5 | 65 | 1 | 495.5 | 2158 | 65 | 5 | 405.6 | T5-A | 09~26F |
| 162 | BK-024 | 1 | 625.5 | 65 | 1 | 495.5 | 2158 | 65 | 5 | 405.6 | T5-A | 28F |
| 163 | BK-024 | 19 | 625.5 | 65 | 1 | 495.5 | 2158 | 65 | 5 | 405.6 | T5-A | 29~49F |
| 164 | BK-024 | 1 | 625.5 | 65 | 1 | 495.5 | 2158 | 65 | 5 | 405.6 | T5-A | 50F |
| 名称 | 背板拆图 (数据表) | | | | 制图 | JH | 2019.3.25 | 修改 | A | B | | |
| 材料 | 3mm厚铝板 2mm | | | | 复核 | DL | 2019.3.26 | 日期 | 2019.4.13 | 2019.4.17 | | |
| 颜色 | 香槟金UCT803649FXL-3 | | | | 批准 | | | | | | | 图号 BB01 (5 of 20) |


EG-DWG3

|  美特铝质有限公司 MIDI Aluminium Fabricator Ltd. | | | | | | | | | | | | | |
|--|-------------------|----|-------|-----|----|--------|-----------|-----|---------------------|-------|------|--------|--|
| 工程号 | J-837 | 地盘 | 观塘裕民坊 | | | | | | | | | | |
| 序号 | 物料编号 | 数量 | W | WEQ | WM | WN | H | HEQ | HM | HN | 使用位置 | 楼层 | |
| 165 | BK-024 | 1 | 625.5 | 65 | 1 | 495.5 | 2158 | 65 | 5 | 405.6 | T5-A | 51F | |
| 166 | BK-025 | 4 | 724.8 | 65 | 2 | 297.4 | 2158 | 65 | 5 | 405.6 | T5-A | 06F | |
| 167 | BK-025 | 4 | 724.8 | 65 | 2 | 297.4 | 2158 | 65 | 5 | 405.6 | T5-A | 07F | |
| 168 | BK-025 | 60 | 724.8 | 65 | 2 | 297.4 | 2158 | 65 | 5 | 405.6 | T5-A | 09-26F | |
| 169 | BK-025 | 4 | 724.8 | 65 | 2 | 297.4 | 2158 | 65 | 5 | 405.6 | T5-A | 28F | |
| 170 | BK-025 | 76 | 724.8 | 65 | 2 | 297.4 | 2158 | 65 | 5 | 405.6 | T5-A | 29-49F | |
| 171 | BK-025 | 4 | 724.8 | 65 | 2 | 297.4 | 2158 | 65 | 5 | 405.6 | T5-A | 50F | |
| 172 | BK-025 | 4 | 724.8 | 65 | 2 | 297.4 | 2158 | 65 | 5 | 405.6 | T5-A | 51F | |
| 173 | BK-026 | 1 | 770.5 | 65 | 2 | 320.25 | 2158 | 65 | 5 | 405.6 | T5-H | 06F | |
| 174 | BK-026 | 1 | 770.5 | 65 | 2 | 320.25 | 2158 | 65 | 5 | 405.6 | T5-H | 07F | |
| 175 | BK-026 | 15 | 770.5 | 65 | 2 | 320.25 | 2158 | 65 | 5 | 405.6 | T5-H | 09-26F | |
| 176 | BK-026 | 1 | 770.5 | 65 | 2 | 320.25 | 2158 | 65 | 5 | 405.6 | T5-H | 28F | |
| 177 | BK-026 | 19 | 770.5 | 65 | 2 | 320.25 | 2158 | 65 | 5 | 405.6 | T5-H | 29-49F | |
| 178 | BK-026 | 1 | 770.5 | 65 | 2 | 320.25 | 2158 | 65 | 5 | 405.6 | T5-H | 50F | |
| 179 | BK-029 | 1 | 320.5 | 65 | 1 | 190.5 | 558 | 65 | 1 | 428 | T2-J | 27F | |
| 180 | BP-001 | 1 | 625.5 | 65 | 1 | 495.5 | 808 | 65 | 2 | 339 | T1-G | 06F | |
| 181 | BP-001 | 1 | 625.5 | 65 | 1 | 495.5 | 808 | 65 | 2 | 339 | T1-H | 06F | |
| 182 | BP-001 | 15 | 625.5 | 65 | 1 | 495.5 | 808 | 65 | 2 | 339 | T1-G | 09-26F | |
| 183 | BP-001 | 15 | 625.5 | 65 | 1 | 495.5 | 808 | 65 | 2 | 339 | T1-H | 09-26F | |
| 184 | BP-001 | 1 | 625.5 | 65 | 1 | 495.5 | 808 | 65 | 2 | 339 | T1-G | 27F | |
| 185 | BP-001 | 1 | 625.5 | 65 | 1 | 495.5 | 808 | 65 | 2 | 339 | T1-H | 27F | |
| 186 | BP-001 | 1 | 625.5 | 65 | 1 | 495.5 | 808 | 65 | 2 | 339 | T1-G | 28F | |
| 187 | BP-001 | 1 | 625.5 | 65 | 1 | 495.5 | 808 | 65 | 2 | 339 | T1-H | 28F | |
| 188 | BP-001 | 19 | 625.5 | 65 | 1 | 495.5 | 808 | 65 | 2 | 339 | T1-G | 29-49F | |
| 189 | BP-001 | 19 | 625.5 | 65 | 1 | 495.5 | 808 | 65 | 2 | 339 | T1-H | 29-49F | |
| 190 | BP-002 | 1 | 625.5 | 65 | 1 | 495.5 | 1023 | 65 | 2 | 446.5 | T1-G | 27F | |
| 191 | BP-002 | 1 | 625.5 | 65 | 1 | 495.5 | 1023 | 65 | 2 | 446.5 | T1-H | 27F | |
| 192 | BP-003 | 1 | 625.5 | 65 | 1 | 495.5 | 393 | 65 | 1 | 263 | T1-G | 27F | |
| 193 | BP-003 | 1 | 625.5 | 65 | 1 | 495.5 | 393 | 65 | 1 | 263 | T1-H | 27F | |
| 194 | BP-004 | 1 | 625.5 | 65 | 1 | 495.5 | 623 | 65 | 1 | 493 | T1-G | 50F | |
| 195 | BP-004 | 1 | 625.5 | 65 | 1 | 495.5 | 623 | 65 | 1 | 493 | T1-H | 50F | |
| 196 | BP-005 | 1 | 608 | 65 | 1 | 478 | 2158 | 65 | 5 | 405.6 | T1-G | 06F | |
| 197 | BP-005 | 1 | 608 | 65 | 1 | 478 | 2158 | 65 | 5 | 405.6 | T1-H | 06F | |
| 198 | BP-005 | 1 | 608 | 65 | 1 | 478 | 2158 | 65 | 5 | 405.6 | T1-G | 07F | |
| 199 | BP-005 | 1 | 608 | 65 | 1 | 478 | 2158 | 65 | 5 | 405.6 | T1-H | 07F | |
| 200 | BP-005 | 15 | 608 | 65 | 1 | 478 | 2158 | 65 | 5 | 405.6 | T1-G | 09-26F | |
| 201 | BP-005 | 15 | 608 | 65 | 1 | 478 | 2158 | 65 | 5 | 405.6 | T1-H | 09-26F | |
| 202 | BP-005 | 1 | 608 | 65 | 1 | 478 | 2158 | 65 | 5 | 405.6 | T1-G | 28F | |
| 203 | BP-005 | 1 | 608 | 65 | 1 | 478 | 2158 | 65 | 5 | 405.6 | T1-H | 28F | |
| 204 | BP-005 | 19 | 608 | 65 | 1 | 478 | 2158 | 65 | 5 | 405.6 | T1-G | 29-49F | |
| 205 | BP-005 | 19 | 608 | 65 | 1 | 478 | 2158 | 65 | 5 | 405.6 | T1-H | 29-49F | |
| 名称 | 背板拆图 (数据表) | | | | 制图 | JH | 2019.3.25 | 修改 | A B | | | | |
| 材料 | 3mm厚铝板 2mm | | | | 复核 | DL | 2019.3.26 | 日期 | 2019.4.13 2019.4.17 | | | | |
| 颜色 | 香槟金UCT803649FXL-3 | | | | 批准 | | | 图号 | BB01 (6 of 20) | | | | |


EG-DWG3

|  美特铝质有限公司 MIDI Aluminium Fabricator Ltd. | | | | | | | | | | | | |
|--|-------------------|-------|-------|-----|-------|-------------------|------|------|-----|---------------------|------|--------|
| 工程号 | | J-837 | 地盘 | | 观塘裕民坊 | | | | | | | |
| 序号 | 物料编号 | 数量 | W | WEQ | WM | WN | H | HEQ | HM | HN | 使用位置 | 楼层 |
| 206 | BP-005 | 1 | 608 | 65 | 1 | 478 | 2158 | 65 | 5 | 405.6 | T1-G | 50F |
| 207 | BP-005 | 1 | 608 | 65 | 1 | 478 | 2158 | 65 | 5 | 405.6 | T1-H | 50F |
| 208 | BP-006 | 1 | 608 | 65 | 1 | 478 | 808 | 65 | 2 | 339 | T1-G | 06F |
| 209 | BP-006 | 1 | 608 | 65 | 1 | 478 | 808 | 65 | 2 | 339 | T1-H | 06F |
| 210 | BP-006 | 15 | 608 | 65 | 1 | 478 | 808 | 65 | 2 | 339 | T1-G | 09-26F |
| 211 | BP-006 | 15 | 608 | 65 | 1 | 478 | 808 | 65 | 2 | 339 | T1-H | 09-26F |
| 212 | BP-006 | 1 | 608 | 65 | 1 | 478 | 808 | 65 | 2 | 339 | T1-G | 27F |
| 213 | BP-006 | 1 | 608 | 65 | 1 | 478 | 808 | 65 | 2 | 339 | T1-H | 27F |
| 214 | BP-006 | 1 | 608 | 65 | 1 | 478 | 808 | 65 | 2 | 339 | T1-G | 28F |
| 215 | BP-006 | 1 | 608 | 65 | 1 | 478 | 808 | 65 | 2 | 339 | T1-H | 28F |
| 216 | BP-006 | 19 | 608 | 65 | 1 | 478 | 808 | 65 | 2 | 339 | T1-G | 29-49F |
| 217 | BP-006 | 19 | 608 | 65 | 1 | 478 | 808 | 65 | 2 | 339 | T1-H | 29-49F |
| 218 | BP-007 | 1 | 608 | 65 | 1 | 478 | 558 | 65 | 1 | 428 | T1-G | 27F |
| 219 | BP-007 | 1 | 608 | 65 | 1 | 478 | 558 | 65 | 1 | 428 | T1-H | 27F |
| 220 | BP-008 | 1 | 608 | 65 | 1 | 478 | 1023 | 65 | 2 | 446.5 | T1-G | 27F |
| 221 | BP-008 | 1 | 608 | 65 | 1 | 478 | 1023 | 65 | 2 | 446.5 | T1-H | 27F |
| 222 | BP-009 | 1 | 608 | 65 | 1 | 478 | 393 | 65 | 1 | 263 | T1-G | 27F |
| 223 | BP-009 | 1 | 608 | 65 | 1 | 478 | 393 | 65 | 1 | 263 | T1-H | 27F |
| 224 | BP-010 | 1 | 608 | 65 | 1 | 478 | 623 | 65 | 1 | 493 | T1-G | 50F |
| 225 | BP-010 | 1 | 608 | 65 | 1 | 478 | 623 | 65 | 1 | 493 | T1-H | 50F |
| 226 | BP-011 | 1 | 625.5 | 65 | 1 | 495.5 | 558 | 65 | 1 | 428 | T1-G | 27F |
| 227 | BP-012 | 1 | 773 | 65 | 2 | 321.5 | 243 | 65 | 1 | 113 | T1-E | 06F |
| 228 | BP-013 | 1 | 773 | 65 | 2 | 321.5 | 758 | 65 | 2 | 314 | T1-E | 06F |
| 229 | BP-013 | 1 | 773 | 65 | 2 | 321.5 | 758 | 65 | 2 | 314 | T1-E | 07F |
| 230 | BP-013 | 15 | 773 | 65 | 2 | 321.5 | 758 | 65 | 2 | 314 | T1-E | 09-26F |
| 231 | BP-013 | 1 | 773 | 65 | 2 | 321.5 | 758 | 65 | 2 | 314 | T1-E | 28F |
| 232 | BP-013 | 19 | 773 | 65 | 2 | 321.5 | 758 | 65 | 2 | 314 | T1-E | 29-49F |
| 233 | BP-013 | 1 | 773 | 65 | 2 | 321.5 | 758 | 65 | 2 | 314 | T1-E | 50F |
| 234 | BP-014 | 1 | 773 | 65 | 2 | 321.5 | 73 | 11.5 | N/A | N/A | T1-E | 06F |
| 235 | BP-014 | 1 | 773 | 65 | 2 | 321.5 | 73 | 11.5 | N/A | N/A | T1-E | 07F |
| 236 | BP-014 | 15 | 773 | 65 | 2 | 321.5 | 73 | 11.5 | N/A | N/A | T1-E | 09-26F |
| 237 | BP-014 | 1 | 773 | 65 | 2 | 321.5 | 73 | 11.5 | N/A | N/A | T1-E | 28F |
| 238 | BP-014 | 19 | 773 | 65 | 2 | 321.5 | 73 | 11.5 | N/A | N/A | T1-E | 29-49F |
| 239 | BP-014 | 1 | 773 | 65 | 2 | 321.5 | 73 | 11.5 | N/A | N/A | T1-E | 50F |
| 240 | BP-015 | 1 | 773 | 65 | 2 | 321.5 | 808 | 65 | 2 | 339 | T1-E | 06F |
| 241 | BP-015 | 15 | 773 | 65 | 2 | 321.5 | 808 | 65 | 2 | 339 | T1-E | 09-26F |
| 242 | BP-015 | 1 | 773 | 65 | 2 | 321.5 | 808 | 65 | 2 | 339 | T1-E | 27F |
| 243 | BP-015 | 1 | 773 | 65 | 2 | 321.5 | 808 | 65 | 2 | 339 | T1-E | 28F |
| 244 | BP-015 | 19 | 773 | 65 | 2 | 321.5 | 808 | 65 | 2 | 339 | T1-E | 29-49F |
| 245 | BP-016 | 1 | 773 | 65 | 2 | 321.5 | 558 | 65 | 1 | 428 | T1-E | 27F |
| 246 | BP-017 | 1 | 773 | 65 | 2 | 321.5 | 1023 | 65 | 2 | 446.5 | T1-E | 27F |
| 名称 | 背板拆图 (数据表) | | | | 制图 | JH 2019.3.25 | | | 修改 | A B | | |
| 材料 | 3mm厚铝板 <i>2mm</i> | | | | 复核 | DL 2019.3.26 | | | 日期 | 2019.4.13 2019.4.17 | | |
| 颜色 | 香槟金UCT803649FXL-3 | | | | 批准 | 图号 BB01 (7 of 20) | | | | | | |

EG-DWG3

|  美特铝质有限公司 MIDI Aluminium Fabricator Ltd. | | | | | | | | | | | | | |
|--|-------------------|-------|--------|-----|-------|--------------|------|-----|----|-------|---------------------|--------|----------------|
| 工程号 | | J-837 | 地盘 | | 观塘裕民坊 | | | | | | | | |
| 序号 | 物料编号 | 数量 | W | WEQ | WM | WN | H | HEQ | HM | HN | 使用位置 | 楼层 | |
| 247 | BP-018 | 1 | 773 | 65 | 2 | 321.5 | 393 | 65 | 1 | 263 | T1-E | 27F | |
| 248 | BP-019 | 1 | 1085.5 | 65 | 2 | 477.75 | 243 | 65 | 1 | 113 | T1-E | 06F | |
| 249 | BP-020 | 1 | 1085.5 | 65 | 2 | 477.75 | 808 | 65 | 2 | 339 | T1-E | 06F | |
| 250 | BP-020 | 15 | 1085.5 | 65 | 2 | 477.75 | 808 | 65 | 2 | 339 | T1-E | 09-26F | |
| 251 | BP-020 | 1 | 1085.5 | 65 | 2 | 477.75 | 808 | 65 | 2 | 339 | T1-E | 27F | |
| 252 | BP-020 | 1 | 1085.5 | 65 | 2 | 477.75 | 808 | 65 | 2 | 339 | T1-E | 28F | |
| 253 | BP-020 | 19 | 1085.5 | 65 | 2 | 477.75 | 808 | 65 | 2 | 339 | T1-E | 29-49F | |
| 254 | BP-021 | 1 | 1085.5 | 65 | 2 | 477.75 | 558 | 65 | 1 | 428 | T1-E | 27F | |
| 255 | BP-022 | 1 | 1085.5 | 65 | 2 | 477.75 | 1023 | 65 | 2 | 446.5 | T1-E | 27F | |
| 256 | BP-023 | 1 | 1085.5 | 65 | 2 | 477.75 | 393 | 65 | 1 | 263 | T1-E | 27F | |
| 257 | BP-024 | 1 | 1085.5 | 65 | 2 | 477.75 | 623 | 65 | 1 | 493 | T1-E | 50F | |
| 258 | BP-025 | 1 | 1278 | 65 | 3 | 382.67 | 243 | 65 | 1 | 113 | T1-E | 06F | |
| 259 | BP-026 | 1 | 1278 | 65 | 3 | 382.67 | 558 | 65 | 1 | 428 | T1-E | 27F | |
| 260 | BP-027 | 1 | 1278 | 65 | 3 | 382.67 | 393 | 65 | 1 | 263 | T1-E | 27F | |
| 261 | BP-028 | 1 | 1278 | 65 | 3 | 382.67 | 623 | 65 | 1 | 493 | T1-E | 50F | |
| 262 | BP-029 | 1 | 1183 | 65 | 3 | 351 | 243 | 65 | 1 | 113 | T1-E | 06F | |
| 263 | BP-030 | 1 | 1183 | 65 | 3 | 351 | 808 | 65 | 2 | 339 | T1-E | 06F | |
| 264 | BP-030 | 15 | 1183 | 65 | 3 | 351 | 808 | 65 | 2 | 339 | T1-E | 09-26F | |
| 265 | BP-030 | 1 | 1183 | 65 | 3 | 351 | 808 | 65 | 2 | 339 | T1-E | 27F | |
| 266 | BP-030 | 1 | 1183 | 65 | 3 | 351 | 808 | 65 | 2 | 339 | T1-E | 28F | |
| 267 | BP-030 | 19 | 1183 | 65 | 3 | 351 | 808 | 65 | 2 | 339 | T1-E | 29-49F | |
| 268 | BP-031 | 1 | 1183 | 65 | 3 | 351 | 558 | 65 | 1 | 428 | T1-E | 27F | |
| 269 | BP-032 | 1 | 1183 | 65 | 3 | 351 | 1023 | 65 | 2 | 446.5 | T1-E | 27F | |
| 270 | BP-033 | 1 | 1183 | 65 | 3 | 351 | 393 | 65 | 1 | 263 | T1-E | 27F | |
| 271 | BP-034 | 1 | 1183 | 65 | 3 | 351 | 623 | 65 | 1 | 493 | T1-E | 50F | |
| 272 | BP-035 | 1 | 320.5 | 65 | 1 | 190.5 | 243 | 65 | 1 | 113 | T1-E | 06F | |
| 273 | BP-036 | 1 | 320.5 | 65 | 1 | 190.5 | 2158 | 65 | 5 | 405.6 | T1-E | 06F | |
| 274 | BP-036 | 1 | 320.5 | 65 | 1 | 190.5 | 2158 | 65 | 5 | 405.6 | T1-E | 07F | |
| 275 | BP-036 | 15 | 320.5 | 65 | 1 | 190.5 | 2158 | 65 | 5 | 405.6 | T1-E | 09-26F | |
| 276 | BP-036 | 1 | 320.5 | 65 | 1 | 190.5 | 2158 | 65 | 5 | 405.6 | T1-E | 28F | |
| 277 | BP-036 | 19 | 320.5 | 65 | 1 | 190.5 | 2158 | 65 | 5 | 405.6 | T1-E | 29-49F | |
| 278 | BP-036 | 1 | 320.5 | 65 | 1 | 190.5 | 2158 | 65 | 5 | 405.6 | T1-E | 50F | |
| 279 | BP-037 | 1 | 320.5 | 65 | 1 | 190.5 | 808 | 65 | 2 | 339 | T1-E | 06F | |
| 280 | BP-037 | 15 | 320.5 | 65 | 1 | 190.5 | 808 | 65 | 2 | 339 | T1-E | 09-26F | |
| 281 | BP-037 | 1 | 320.5 | 65 | 1 | 190.5 | 808 | 65 | 2 | 339 | T1-E | 27F | |
| 282 | BP-037 | 1 | 320.5 | 65 | 1 | 190.5 | 808 | 65 | 2 | 339 | T1-E | 28F | |
| 283 | BP-037 | 19 | 320.5 | 65 | 1 | 190.5 | 808 | 65 | 2 | 339 | T1-E | 29-49F | |
| 284 | BP-038 | 1 | 320.5 | 65 | 1 | 190.5 | 558 | 65 | 1 | 428 | T1-E | 27F | |
| 285 | BP-039 | 1 | 320.5 | 65 | 1 | 190.5 | 1023 | 65 | 2 | 446.5 | T1-E | 27F | |
| 286 | BP-040 | 1 | 320.5 | 65 | 1 | 190.5 | 393 | 65 | 1 | 263 | T1-E | 27F | |
| 287 | BP-041 | 1 | 320.5 | 65 | 1 | 190.5 | 623 | 65 | 1 | 493 | T1-E | 50F | |
| 名称 | 背板拆图 (数据表) | | | | 制图 | JH 2019.3.25 | | | | 修改 | A B | | |
| 材料 | 3mm厚铝板 2mm | | | | 复核 | DL 2019.3.26 | | | | 日期 | 2019.4.13 2019.4.17 | | |
| 颜色 | 香槟金UCT803649FXL-3 | | | | 批准 | | | | | | | 图号 | BB01 (8 of 20) |

EG-DWG3

|  美特铝质有限公司 MIDI Aluminium Fabricator Ltd. | | | | | | | | | | | | | |
|--|-------------------|----|-------|-----|----|-------|-----------|-----|----|-------|----------------|-----------|--|
| 工程号 | J-837 | 地盘 | 观塘裕民坊 | | | | | | | | | | |
| 序号 | 物料编号 | 数量 | W | WEQ | WM | WN | H | HEQ | HM | HN | 使用位置 | 楼层 | |
| 288 | BP-042 | 1 | 605.5 | 65 | 1 | 475.5 | 243 | 65 | 1 | 113 | T1-E | 06F | |
| 289 | BP-043 | 1 | 605.5 | 65 | 1 | 475.5 | 188 | 65 | 1 | 58 | T1-E | 06F | |
| 290 | BP-043 | 1 | 605.5 | 65 | 1 | 475.5 | 188 | 65 | 1 | 58 | T1-E | 07F | |
| 291 | BP-043 | 15 | 605.5 | 65 | 1 | 475.5 | 188 | 65 | 1 | 58 | T1-E | 09~26F | |
| 292 | BP-043 | 1 | 605.5 | 65 | 1 | 475.5 | 188 | 65 | 1 | 58 | T1-E | 28F | |
| 293 | BP-043 | 19 | 605.5 | 65 | 1 | 475.5 | 188 | 65 | 1 | 58 | T1-E | 29~49F | |
| 294 | BP-043 | 1 | 605.5 | 65 | 1 | 475.5 | 188 | 65 | 1 | 58 | T1-E | 50F | |
| 295 | BP-044 | 1 | 605.5 | 65 | 1 | 475.5 | 808 | 65 | 2 | 339 | T1-E | 06F | |
| 296 | BP-044 | 15 | 605.5 | 65 | 1 | 475.5 | 808 | 65 | 2 | 339 | T1-E | 09~26F | |
| 297 | BP-044 | 1 | 605.5 | 65 | 1 | 475.5 | 808 | 65 | 2 | 339 | T1-E | 27F | |
| 298 | BP-044 | 1 | 605.5 | 65 | 1 | 475.5 | 808 | 65 | 2 | 339 | T1-E | 28F | |
| 299 | BP-044 | 19 | 605.5 | 65 | 1 | 475.5 | 808 | 65 | 2 | 339 | T1-E | 29~49F | |
| 300 | BP-045 | 1 | 605.5 | 65 | 1 | 475.5 | 558 | 65 | 1 | 428 | T1-E | 27F | |
| 301 | BP-046 | 1 | 605.5 | 65 | 1 | 475.5 | 1023 | 65 | 2 | 446.5 | T1-E | 27F | |
| 302 | BP-047 | 1 | 605.5 | 65 | 1 | 475.5 | 393 | 65 | 1 | 263 | T1-E | 27F | |
| 303 | BP-048 | 1 | 605.5 | 65 | 1 | 475.5 | 623 | 65 | 1 | 493 | T1-E | 50F | |
| 304 | BP-049 | 1 | 625.5 | 65 | 1 | 495.5 | 243 | 65 | 1 | 113 | T1-E | 06F | |
| 305 | BP-050 | 1 | 625.5 | 65 | 1 | 495.5 | 808 | 65 | 2 | 339 | T1-E | 06F | |
| 306 | BP-050 | 15 | 625.5 | 65 | 1 | 495.5 | 808 | 65 | 2 | 339 | T1-E | 09~26F | |
| 307 | BP-050 | 1 | 625.5 | 65 | 1 | 495.5 | 808 | 65 | 2 | 339 | T1-E | 27F | |
| 308 | BP-050 | 1 | 625.5 | 65 | 1 | 495.5 | 808 | 65 | 2 | 339 | T1-E | 28F | |
| 309 | BP-050 | 19 | 625.5 | 65 | 1 | 495.5 | 808 | 65 | 2 | 339 | T1-E | 29~49F | |
| 310 | BP-051 | 1 | 625.5 | 65 | 1 | 495.5 | 558 | 65 | 1 | 428 | T1-E | 27F | |
| 311 | BP-052 | 1 | 625.5 | 65 | 1 | 495.5 | 1023 | 65 | 2 | 446.5 | T1-E | 27F | |
| 312 | BP-053 | 1 | 625.5 | 65 | 1 | 495.5 | 393 | 65 | 1 | 263 | T1-E | 27F | |
| 313 | BP-054 | 1 | 625.5 | 65 | 1 | 495.5 | 623 | 65 | 1 | 493 | T1-E | 50F | |
| 314 | BP-055 | 1 | 625.5 | 65 | 1 | 495.5 | 808 | 65 | 2 | 339 | T1-A | 06F | |
| 315 | BP-055 | 1 | 625.5 | 65 | 1 | 495.5 | 808 | 65 | 2 | 339 | T1-B | 06F | |
| 316 | BP-055 | 15 | 625.5 | 65 | 1 | 495.5 | 808 | 65 | 2 | 339 | T1-A | 09~26F | |
| 317 | BP-055 | 15 | 625.5 | 65 | 1 | 495.5 | 808 | 65 | 2 | 339 | T1-B | 09~26F | |
| 318 | BP-055 | 1 | 625.5 | 65 | 1 | 495.5 | 808 | 65 | 2 | 339 | T1-A | 27F | |
| 319 | BP-055 | 1 | 625.5 | 65 | 1 | 495.5 | 808 | 65 | 2 | 339 | T1-B | 27F | |
| 320 | BP-055 | 1 | 625.5 | 65 | 1 | 495.5 | 808 | 65 | 2 | 339 | T1-A | 28F | |
| 321 | BP-055 | 1 | 625.5 | 65 | 1 | 495.5 | 808 | 65 | 2 | 339 | T1-B | 28F | |
| 322 | BP-055 | 19 | 625.5 | 65 | 1 | 495.5 | 808 | 65 | 2 | 339 | T1-A | 29~49F | |
| 323 | BP-055 | 19 | 625.5 | 65 | 1 | 495.5 | 808 | 65 | 2 | 339 | T1-B | 29~49F | |
| 324 | BP-056 | 1 | 625.5 | 65 | 1 | 495.5 | 558 | 65 | 1 | 428 | T1-A | 27F | |
| 325 | BP-056 | 1 | 625.5 | 65 | 1 | 495.5 | 558 | 65 | 1 | 428 | T1-B | 27F | |
| 326 | BP-057 | 1 | 625.5 | 65 | 1 | 495.5 | 1023 | 65 | 2 | 446.5 | T1-A | 27F | |
| 327 | BP-057 | 1 | 625.5 | 65 | 1 | 495.5 | 1023 | 65 | 2 | 446.5 | T1-B | 27F | |
| 328 | BP-058 | 1 | 625.5 | 65 | 1 | 495.5 | 393 | 65 | 1 | 263 | T1-A | 27F | |
| 名称 | 背板拆图 (数据表) | | | | 制图 | JF | 2019.3.25 | | | 修改 | A | B | |
| 材料 | 3mm厚铝板 2m x 1m | | | | 复核 | DL | 2019.3.26 | | | 日期 | 2019.4.13 | 2019.4.17 | |
| 颜色 | 香槟金UCT803649FXL-3 | | | | 批准 | | | | | 图号 | BB01 (9 of 20) | | |

EG-DWG3



美特铝质有限公司
MIDI Aluminium Fabricator Ltd.

工程号 J-837 地盘 观塘裕民坊

| 序号 | 物料编号 | 数量 | W | WEQ | WM | WN | H | HEQ | HM | HN | 使用位置 | 楼层 |
|-----|--------|----|-------|-----|----|-------|------|-----|----|-------|------|--------|
| 329 | BP-058 | 1 | 625.5 | 65 | 1 | 495.5 | 393 | 65 | 1 | 263 | T1-B | 27F |
| 330 | BP-059 | 1 | 625.5 | 65 | 1 | 495.5 | 623 | 65 | 1 | 493 | T1-A | 50F |
| 331 | BP-059 | 1 | 625.5 | 65 | 1 | 495.5 | 623 | 65 | 1 | 493 | T1-B | 50F |
| 332 | BP-060 | 1 | 593 | 65 | 1 | 463 | 2158 | 65 | 5 | 405.6 | T1-A | 06F |
| 333 | BP-060 | 1 | 593 | 65 | 1 | 463 | 2158 | 65 | 5 | 405.6 | T1-A | 07F |
| 334 | BP-060 | 15 | 593 | 65 | 1 | 463 | 2158 | 65 | 5 | 405.6 | T1-A | 09-26F |
| 335 | BP-060 | 1 | 593 | 65 | 1 | 463 | 2158 | 65 | 5 | 405.6 | T1-A | 28F |
| 336 | BP-060 | 19 | 593 | 65 | 1 | 463 | 2158 | 65 | 5 | 405.6 | T1-A | 29-49F |
| 337 | BP-060 | 1 | 593 | 65 | 1 | 463 | 2158 | 65 | 5 | 405.6 | T1-A | 50F |
| 338 | BP-061 | 1 | 593 | 65 | 1 | 463 | 808 | 65 | 2 | 339 | T1-A | 06F |
| 339 | BP-061 | 15 | 593 | 65 | 1 | 463 | 808 | 65 | 2 | 339 | T1-A | 09-26F |
| 340 | BP-061 | 1 | 593 | 65 | 1 | 463 | 808 | 65 | 2 | 339 | T1-A | 27F |
| 341 | BP-061 | 1 | 593 | 65 | 1 | 463 | 808 | 65 | 2 | 339 | T1-A | 28F |
| 342 | BP-061 | 19 | 593 | 65 | 1 | 463 | 808 | 65 | 2 | 339 | T1-A | 29-49F |
| 343 | BP-062 | 1 | 593 | 65 | 1 | 463 | 558 | 65 | 1 | 428 | T1-A | 27F |
| 344 | BP-063 | 1 | 593 | 65 | 1 | 463 | 1023 | 65 | 2 | 446.5 | T1-A | 27F |
| 345 | BP-064 | 1 | 593 | 65 | 1 | 463 | 393 | 65 | 1 | 263 | T1-A | 27F |
| 346 | BP-065 | 1 | 593 | 65 | 1 | 463 | 623 | 65 | 1 | 493 | T1-A | 50F |
| 347 | BP-066 | 1 | 658 | 65 | 2 | 264 | 808 | 65 | 2 | 339 | T1-B | 06F |
| 348 | BP-066 | 15 | 658 | 65 | 2 | 264 | 808 | 65 | 2 | 339 | T1-B | 09-26F |
| 349 | BP-066 | 1 | 658 | 65 | 2 | 264 | 808 | 65 | 2 | 339 | T1-B | 27F |
| 350 | BP-066 | 1 | 658 | 65 | 2 | 264 | 808 | 65 | 2 | 339 | T1-B | 28F |
| 351 | BP-066 | 19 | 658 | 65 | 2 | 264 | 808 | 65 | 2 | 339 | T1-B | 29-49F |
| 352 | BP-067 | 1 | 658 | 65 | 2 | 264 | 558 | 65 | 1 | 428 | T1-B | 27F |
| 353 | BP-068 | 1 | 658 | 65 | 2 | 264 | 1023 | 65 | 2 | 446.5 | T1-B | 27F |
| 354 | BP-069 | 1 | 658 | 65 | 2 | 264 | 393 | 65 | 1 | 263 | T1-B | 27F |
| 355 | BP-070 | 1 | 658 | 65 | 2 | 264 | 623 | 65 | 1 | 493 | T1-B | 50F |
| 356 | BP-071 | 1 | 570.5 | 65 | 1 | 440.5 | 2158 | 65 | 5 | 405.6 | T2-H | 06F |
| 357 | BP-071 | 1 | 570.5 | 65 | 1 | 440.5 | 2158 | 65 | 5 | 405.6 | T2-H | 07F |
| 358 | BP-071 | 15 | 570.5 | 65 | 1 | 440.5 | 2158 | 65 | 5 | 405.6 | T2-H | 09-26F |
| 359 | BP-071 | 1 | 570.5 | 65 | 1 | 440.5 | 2158 | 65 | 5 | 405.6 | T2-H | 28F |
| 360 | BP-071 | 23 | 570.5 | 65 | 1 | 440.5 | 2158 | 65 | 5 | 405.6 | T2-H | 29-53F |
| 361 | BP-071 | 1 | 570.5 | 65 | 1 | 440.5 | 2158 | 65 | 5 | 405.6 | T2-H | 55F |
| 362 | BP-072 | 1 | 570.5 | 65 | 1 | 440.5 | 808 | 65 | 2 | 339 | T2-H | 06F |
| 363 | BP-072 | 15 | 570.5 | 65 | 1 | 440.5 | 808 | 65 | 2 | 339 | T2-H | 09-26F |
| 364 | BP-072 | 1 | 570.5 | 65 | 1 | 440.5 | 808 | 65 | 2 | 339 | T2-H | 27F |
| 365 | BP-072 | 1 | 570.5 | 65 | 1 | 440.5 | 808 | 65 | 2 | 339 | T2-H | 28F |
| 366 | BP-072 | 23 | 570.5 | 65 | 1 | 440.5 | 808 | 65 | 2 | 339 | T2-H | 29-53F |
| 367 | BP-073 | 1 | 570.5 | 65 | 1 | 440.5 | 558 | 65 | 1 | 428 | T2-H | 27F |
| 368 | BP-074 | 1 | 570.5 | 65 | 1 | 440.5 | 1023 | 65 | 2 | 446.5 | T2-H | 27F |
| 369 | BP-075 | 1 | 570.5 | 65 | 1 | 440.5 | 393 | 65 | 1 | 263 | T2-H | 27F |

名称 背板拆图 (数据表)

制图 JH 2019.3.25

修改 A B

材料 3mm厚铝板 2mm

复核 DL 2019.3.26

日期 2019.4.13 2019.4.17

颜色 香槟金 UCT803649FXL-3

批准


EG-DWG3

| 美特铝质有限公司 MIDI Aluminium Fabricator Ltd. | | | | | | | | | | | | | |
|--|-------------------|----|-------|-----|----|--------|-----------|-----|----------------|-----------|-----------|--------|--|
| 工程号 | J-837 | 地盘 | 观塘裕民坊 | | | | | | | | | | |
| 序号 | 物料编号 | 数量 | W | WEQ | WM | WN | H | HEQ | HM | HN | 使用位置 | 楼层 | |
| 370 | BP-076 | 1 | 570.5 | 65 | 1 | 440.5 | 623 | 65 | 1 | 493 | T2-H | 55F | |
| 371 | BP-077 | 1 | 770.5 | 65 | 2 | 320.25 | 808 | 65 | 2 | 339 | T2-H | 06F | |
| 372 | BP-077 | 15 | 770.5 | 65 | 2 | 320.25 | 808 | 65 | 2 | 339 | T2-H | 09-26F | |
| 373 | BP-077 | 1 | 770.5 | 65 | 2 | 320.25 | 808 | 65 | 2 | 339 | T2-H | 27F | |
| 374 | BP-077 | 1 | 770.5 | 65 | 2 | 320.25 | 808 | 65 | 2 | 339 | T2-H | 28F | |
| 375 | BP-077 | 23 | 770.5 | 65 | 2 | 320.25 | 808 | 65 | 2 | 339 | T2-H | 29-53F | |
| 376 | BP-078 | 1 | 770.5 | 65 | 2 | 320.25 | 1023 | 65 | 2 | 446.5 | T2-H | 27F | |
| 377 | BP-079 | 1 | 770.5 | 65 | 2 | 320.25 | 393 | 65 | 1 | 263 | T2-H | 27F | |
| 378 | BP-080 | 1 | 770.5 | 65 | 2 | 320.25 | 623 | 65 | 1 | 493 | T2-H | 55F | |
| 379 | BP-081 | 1 | 625.5 | 65 | 1 | 495.5 | 808 | 65 | 2 | 339 | T2-A | 06F | |
| 380 | BP-081 | 1 | 625.5 | 65 | 1 | 495.5 | 808 | 65 | 2 | 339 | T2-B | 06F | |
| 381 | BP-081 | 15 | 625.5 | 65 | 1 | 495.5 | 808 | 65 | 2 | 339 | T2-A | 09-26F | |
| 382 | BP-081 | 15 | 625.5 | 65 | 1 | 495.5 | 808 | 65 | 2 | 339 | T2-B | 09-26F | |
| 383 | BP-081 | 1 | 625.5 | 65 | 1 | 495.5 | 808 | 65 | 2 | 339 | T2-A | 27F | |
| 384 | BP-081 | 1 | 625.5 | 65 | 1 | 495.5 | 808 | 65 | 2 | 339 | T2-B | 27F | |
| 385 | BP-081 | 1 | 625.5 | 65 | 1 | 495.5 | 808 | 65 | 2 | 339 | T2-A | 28F | |
| 386 | BP-081 | 1 | 625.5 | 65 | 1 | 495.5 | 808 | 65 | 2 | 339 | T2-B | 28F | |
| 387 | BP-081 | 23 | 625.5 | 65 | 1 | 495.5 | 808 | 65 | 2 | 339 | T2-A | 29-53F | |
| 388 | BP-081 | 23 | 625.5 | 65 | 1 | 495.5 | 808 | 65 | 2 | 339 | T2-B | 29-53F | |
| 389 | BP-082 | 1 | 625.5 | 65 | 1 | 495.5 | 558 | 65 | 1 | 428 | T2-A | 27F | |
| 390 | BP-082 | 1 | 625.5 | 65 | 1 | 495.5 | 558 | 65 | 1 | 428 | T2-B | 27F | |
| 391 | BP-083 | 1 | 625.5 | 65 | 1 | 495.5 | 1023 | 65 | 2 | 446.5 | T2-A | 27F | |
| 392 | BP-083 | 1 | 625.5 | 65 | 1 | 495.5 | 1023 | 65 | 2 | 446.5 | T2-B | 27F | |
| 393 | BP-084 | 1 | 625.5 | 65 | 1 | 495.5 | 393 | 65 | 1 | 263 | T2-A | 27F | |
| 394 | BP-084 | 1 | 625.5 | 65 | 1 | 495.5 | 393 | 65 | 1 | 263 | T2-B | 27F | |
| 395 | BP-085 | 1 | 625.5 | 65 | 1 | 495.5 | 623 | 65 | 1 | 493 | T2-A | 55F | |
| 396 | BP-085 | 1 | 625.5 | 65 | 1 | 495.5 | 623 | 65 | 1 | 493 | T2-B | 55F | |
| 397 | BP-086 | 1 | 608 | 65 | 1 | 478 | 2158 | 65 | 5 | 405.6 | T2-A | 06F | |
| 398 | BP-086 | 1 | 608 | 65 | 1 | 478 | 2158 | 65 | 5 | 405.6 | T2-B | 06F | |
| 399 | BP-086 | 1 | 608 | 65 | 1 | 478 | 2158 | 65 | 5 | 405.6 | T2-A | 07F | |
| 400 | BP-086 | 1 | 608 | 65 | 1 | 478 | 2158 | 65 | 5 | 405.6 | T2-B | 07F | |
| 401 | BP-086 | 15 | 608 | 65 | 1 | 478 | 2158 | 65 | 5 | 405.6 | T2-A | 09-26F | |
| 402 | BP-086 | 15 | 608 | 65 | 1 | 478 | 2158 | 65 | 5 | 405.6 | T2-B | 09-26F | |
| 403 | BP-086 | 1 | 608 | 65 | 1 | 478 | 2158 | 65 | 5 | 405.6 | T2-A | 28F | |
| 404 | BP-086 | 1 | 608 | 65 | 1 | 478 | 2158 | 65 | 5 | 405.6 | T2-B | 28F | |
| 405 | BP-086 | 23 | 608 | 65 | 1 | 478 | 2158 | 65 | 5 | 405.6 | T2-A | 29-53F | |
| 406 | BP-086 | 23 | 608 | 65 | 1 | 478 | 2158 | 65 | 5 | 405.6 | T2-B | 29-53F | |
| 407 | BP-086 | 1 | 608 | 65 | 1 | 478 | 2158 | 65 | 5 | 405.6 | T2-A | 55F | |
| 408 | BP-086 | 1 | 608 | 65 | 1 | 478 | 2158 | 65 | 5 | 405.6 | T2-B | 55F | |
| 409 | BP-087 | 1 | 608 | 65 | 1 | 478 | 808 | 65 | 2 | 339 | T2-A | 06F | |
| 410 | BP-087 | 1 | 608 | 65 | 1 | 478 | 808 | 65 | 2 | 339 | T2-B | 06F | |
| 名称 | 背板拆图 (数据表) | | | | 制图 | JH | 2019.3.25 | 修改 | A | B | C | | |
| 材料 | 3mm厚铝板 2mm | | | | 复核 | DL | 2019.3.26 | 日期 | 2019.4.10 | 2019.4.13 | 2019.4.17 | | |
| 颜色 | 香槟金UCT803649FXL-3 | | | | 批准 | | | 图号 | BB01 (1 of 20) | | | | |

EG-DWG3



美特铝质有限公司
MIDI Aluminium Fabricator Ltd.

工程号 J-837 地盘 观塘裕民坊

| 序号 | 物料编号 | 数量 | W | WEQ | WM | WN | H | HEQ | HM | HN | 使用位置 | 楼层 |
|-----|-------------------|----|-------|-----|----|--------------|------|-----|----|-------------------------------|------|--------|
| 411 | BP-087 | 15 | 608 | 65 | 1 | 478 | 808 | 65 | 2 | 339 | T2-A | 09~26F |
| 412 | BP-087 | 15 | 608 | 65 | 1 | 478 | 808 | 65 | 2 | 339 | T2-B | 09~26F |
| 413 | BP-087 | 1 | 608 | 65 | 1 | 478 | 808 | 65 | 2 | 339 | T2-A | 27F |
| 414 | BP-087 | 1 | 608 | 65 | 1 | 478 | 808 | 65 | 2 | 339 | T2-B | 27F |
| 415 | BP-087 | 1 | 608 | 65 | 1 | 478 | 808 | 65 | 2 | 339 | T2-A | 28F |
| 416 | BP-087 | 1 | 608 | 65 | 1 | 478 | 808 | 65 | 2 | 339 | T2-B | 28F |
| 417 | BP-087 | 23 | 608 | 65 | 1 | 478 | 808 | 65 | 2 | 339 | T2-A | 29~53F |
| 418 | BP-087 | 23 | 608 | 65 | 1 | 478 | 808 | 65 | 2 | 339 | T2-B | 29~53F |
| 419 | BP-088 | 1 | 608 | 65 | 1 | 478 | 558 | 65 | 1 | 428 | T2-A | 27F |
| 420 | BP-088 | 1 | 608 | 65 | 1 | 478 | 558 | 65 | 1 | 428 | T2-B | 27F |
| 421 | BP-089 | 1 | 608 | 65 | 1 | 478 | 1023 | 65 | 2 | 446.5 | T2-A | 27F |
| 422 | BP-089 | 1 | 608 | 65 | 1 | 478 | 1023 | 65 | 2 | 446.5 | T2-B | 27F |
| 423 | BP-090 | 1 | 608 | 65 | 1 | 478 | 393 | 65 | 1 | 263 | T2-A | 27F |
| 424 | BP-090 | 1 | 608 | 65 | 1 | 478 | 393 | 65 | 1 | 263 | T2-B | 27F |
| 425 | BP-091 | 1 | 608 | 65 | 1 | 478 | 623 | 65 | 1 | 493 | T2-A | 55F |
| 426 | BP-091 | 1 | 608 | 65 | 1 | 478 | 623 | 65 | 1 | 493 | T2-B | 55F |
| 427 | BP-092 | 2 | 996.7 | 65 | 2 | 433.35 | 243 | 65 | 1 | 113 | T2-M | 06F |
| 428 | BP-093 | 2 | 996.7 | 65 | 2 | 433.35 | 808 | 65 | 2 | 339 | T2-M | 06F |
| 429 | BP-093 | 30 | 996.7 | 65 | 2 | 433.35 | 808 | 65 | 2 | 339 | T2-M | 09~26F |
| 430 | BP-093 | 2 | 996.7 | 65 | 2 | 433.35 | 808 | 65 | 2 | 339 | T2-M | 27F |
| 431 | BP-093 | 2 | 996.7 | 65 | 2 | 433.35 | 808 | 65 | 2 | 339 | T2-M | 28F |
| 432 | BP-093 | 46 | 996.7 | 65 | 2 | 433.35 | 808 | 65 | 2 | 339 | T2-M | 53F |
| 433 | BP-094 | 2 | 996.7 | 65 | 2 | 433.35 | 558 | 65 | 1 | 428 | T2-M | 27F |
| 434 | BP-095 | 2 | 996.7 | 65 | 2 | 433.35 | 1023 | 65 | 2 | 446.5 | T2-M | 27F |
| 435 | BP-096 | 2 | 996.7 | 65 | 2 | 433.35 | 393 | 65 | 1 | 263 | T2-M | 27F |
| 436 | BP-097 | 2 | 996.7 | 65 | 2 | 433.35 | 623 | 65 | 1 | 493 | T2-M | 55F |
| 437 | BP-098 | 1 | 918 | 65 | 2 | 394 | 243 | 65 | 1 | 113 | T2-M | 06F |
| 438 | BP-099 | 1 | 918 | 65 | 2 | 394 | 758 | 65 | 2 | 314 | T2-M | 06F |
| 439 | BP-099 | 1 | 918 | 65 | 2 | 394 | 758 | 65 | 2 | 314 | T2-M | 07F |
| 440 | BP-099 | 15 | 918 | 65 | 2 | 394 | 758 | 65 | 2 | 314 | T2-M | 09~26F |
| 441 | BP-099 | 1 | 918 | 65 | 2 | 394 | 758 | 65 | 2 | 314 | T2-M | 28F |
| 442 | BP-099 | 23 | 918 | 65 | 2 | 394 | 758 | 65 | 2 | 314 | T2-M | 53F |
| 443 | BP-099 | 1 | 918 | 65 | 2 | 394 | 758 | 65 | 2 | 314 | T2-M | 55F |
| 444 | BP-100 | 1 | 918 | 65 | 2 | 394 | 808 | 65 | 2 | 339 | T2-M | 06F |
| 445 | BP-100 | 15 | 918 | 65 | 2 | 394 | 808 | 65 | 2 | 339 | T2-M | 09~26F |
| 446 | BP-100 | 1 | 918 | 65 | 2 | 394 | 808 | 65 | 2 | 339 | T2-M | 27F |
| 447 | BP-100 | 1 | 918 | 65 | 2 | 394 | 808 | 65 | 2 | 339 | T2-M | 28F |
| 448 | BP-100 | 23 | 918 | 65 | 2 | 394 | 808 | 65 | 2 | 339 | T2-M | 53F |
| 449 | BP-101 | 1 | 918 | 65 | 2 | 394 | 558 | 65 | 1 | 428 | T2-M | 27F |
| 450 | BP-102 | 1 | 918 | 65 | 2 | 394 | 1023 | 65 | 2 | 446.5 | T2-M | 27F |
| 451 | BP-103 | 1 | 918 | 65 | 2 | 394 | 393 | 65 | 1 | 263 | T2-M | 27F |
| 名称 | 背板拆图 (数据表) | | | | 制图 | JH 2019.3.25 | | | 修改 | A B C | | |
| 材料 | 3mm厚铝板 2mm | | | | 复核 | DL 2019.3.26 | | | 日期 | 2019.4.13 2019.4.13 2019.4.17 | | |
| 颜色 | 香槟金UCT803649FXL-3 | | | | 批准 | | | | 图号 | BB01 (12 of 20) | | |

EG-DWG3




美特铝质有限公司
Mei Te Aluminium Fabricator Ltd.

工程号 J-837 地盘 观塘裕民坊

| 序号 | 物料编号 | 数量 | W | WEQ | WM | WN | H | HEQ | HM | HN | 使用位置 | 楼层 |
|-----|--------|----|--------|-----|----|--------|------|-----|----|-------|------|--------|
| 452 | BP-104 | 1 | 918 | 65 | 2 | 394 | 623 | 65 | 1 | 493 | T2-M | 55F |
| 453 | BP-105 | 1 | 1030.5 | 65 | 2 | 450.25 | 243 | 65 | 1 | 113 | T2-M | 06F |
| 454 | BP-106 | 1 | 1030.5 | 65 | 2 | 450.25 | 808 | 65 | 2 | 339 | T2-M | 06F |
| 455 | BP-106 | 15 | 1030.5 | 65 | 2 | 450.25 | 808 | 65 | 2 | 339 | T2-M | 09-26F |
| 456 | BP-106 | 1 | 1030.5 | 65 | 2 | 450.25 | 808 | 65 | 2 | 339 | T2-M | 27F |
| 457 | BP-106 | 1 | 1030.5 | 65 | 2 | 450.25 | 808 | 65 | 2 | 339 | T2-M | 28F |
| 458 | BP-106 | 23 | 1030.5 | 65 | 2 | 450.25 | 808 | 65 | 2 | 339 | T2-M | 53F |
| 459 | BP-107 | 1 | 1030.5 | 65 | 2 | 450.25 | 558 | 65 | 1 | 428 | T2-M | 27F |
| 460 | BP-108 | 1 | 1030.5 | 65 | 2 | 450.25 | 1023 | 65 | 2 | 446.5 | T2-M | 27F |
| 461 | BP-109 | 1 | 1030.5 | 65 | 2 | 450.25 | 393 | 65 | 1 | 263 | T2-M | 27F |
| 462 | BP-110 | 1 | 1030.5 | 65 | 2 | 450.25 | 623 | 65 | 1 | 493 | T2-M | 55F |
| 463 | BP-111 | 1 | 608 | 65 | 1 | 478 | 243 | 65 | 1 | 113 | T2-M | 06F |
| 464 | BP-112 | 1 | 608 | 65 | 1 | 478 | 203 | 65 | 1 | 73 | T2-M | 06F |
| 465 | BP-112 | 1 | 608 | 65 | 1 | 478 | 203 | 65 | 1 | 73 | T2-M | 07F |
| 466 | BP-112 | 15 | 608 | 65 | 1 | 478 | 203 | 65 | 1 | 73 | T2-M | 09-26F |
| 467 | BP-112 | 1 | 608 | 65 | 1 | 478 | 203 | 65 | 1 | 73 | T2-M | 28F |
| 468 | BP-112 | 23 | 608 | 65 | 1 | 478 | 203 | 65 | 1 | 73 | T2-M | 53F |
| 469 | BP-112 | 1 | 608 | 65 | 1 | 478 | 203 | 65 | 1 | 73 | T2-M | 55F |
| 470 | BP-113 | 1 | 608 | 65 | 1 | 478 | 808 | 65 | 2 | 339 | T2-M | 06F |
| 471 | BP-113 | 15 | 608 | 65 | 1 | 478 | 808 | 65 | 2 | 339 | T2-M | 09-26F |
| 472 | BP-113 | 1 | 608 | 65 | 1 | 478 | 808 | 65 | 2 | 339 | T2-M | 27F |
| 473 | BP-113 | 1 | 608 | 65 | 1 | 478 | 808 | 65 | 2 | 339 | T2-M | 28F |
| 474 | BP-113 | 23 | 608 | 65 | 1 | 478 | 808 | 65 | 2 | 339 | T2-M | 53F |
| 475 | BP-114 | 1 | 608 | 65 | 1 | 478 | 558 | 65 | 1 | 428 | T2-M | 27F |
| 476 | BP-115 | 1 | 608 | 65 | 1 | 478 | 1023 | 65 | 2 | 446.5 | T2-M | 27F |
| 477 | BP-116 | 1 | 608 | 65 | 1 | 478 | 393 | 65 | 1 | 263 | T2-M | 27F |
| 478 | BP-117 | 1 | 608 | 65 | 1 | 478 | 623 | 65 | 1 | 493 | T2-M | 55F |
| 479 | BP-118 | 2 | 1038.8 | 65 | 2 | 454.4 | 243 | 65 | 1 | 113 | T2-M | 06F |
| 480 | BP-119 | 3 | 1038.8 | 65 | 2 | 454.4 | 808 | 65 | 2 | 339 | T2-M | 06F |
| 481 | BP-119 | 45 | 1038.8 | 65 | 2 | 454.4 | 808 | 65 | 2 | 339 | T2-M | 09-26F |
| 482 | BP-119 | 3 | 1038.8 | 65 | 2 | 454.4 | 808 | 65 | 2 | 339 | T2-M | 27F |
| 483 | BP-119 | 3 | 1038.8 | 65 | 2 | 454.4 | 808 | 65 | 2 | 339 | T2-M | 28F |
| 484 | BP-119 | 69 | 1038.8 | 65 | 2 | 454.4 | 808 | 65 | 2 | 339 | T2-M | 53F |
| 485 | BP-120 | 3 | 1038.8 | 65 | 2 | 454.4 | 558 | 65 | 1 | 428 | T2-M | 27F |
| 486 | BP-121 | 3 | 1038.8 | 65 | 2 | 454.4 | 1023 | 65 | 2 | 446.5 | T2-M | 27F |
| 487 | BP-122 | 3 | 1038.8 | 65 | 2 | 454.4 | 393 | 65 | 1 | 263 | T2-M | 27F |
| 488 | BP-123 | 3 | 1038.8 | 65 | 2 | 454.4 | 623 | 65 | 1 | 493 | T2-M | 55F |
| 489 | BP-124 | 1 | 593 | 65 | 1 | 463 | 2158 | 65 | 5 | 405.6 | T2-M | 06F |
| 490 | BP-124 | 1 | 593 | 65 | 1 | 463 | 2158 | 65 | 5 | 405.6 | T2-M | 07F |
| 491 | BP-124 | 15 | 593 | 65 | 1 | 463 | 2158 | 65 | 5 | 405.6 | T2-M | 09-26F |
| 492 | BP-124 | 1 | 593 | 65 | 1 | 463 | 2158 | 65 | 5 | 405.6 | T2-M | 28F |

| | | | | | | | |
|----|-------------------|----|----|-----------|----|-----------------|-----------|
| 名称 | 背板拆图 (数据表) | 制图 | JH | 2019.3.25 | 修改 | A | B |
| 材料 | 3mm厚铝板 2mm | 复核 | DL | 2019.3.26 | 日期 | 2019.4.13 | 2019.4.17 |
| 颜色 | 香槟金UCT803649FXL-3 | 批准 | | | 图号 | BB01 (13 of 20) | |

EG-DWG3

|  美特铝质有限公司 MIDI Aluminium Fabricator Ltd. | | | | | | | | | | | | | |
|--|-------------------|-------|-------|-----|-------|-------|-----------|-----|---------------------|-------|------|--------|--|
| 工程号 | | J-837 | 地盘 | | 观塘裕民坊 | | | | | | | | |
| 序号 | 物料编号 | 数量 | W | WEQ | WM | WN | H | HEQ | HM | HN | 使用位置 | 楼层 | |
| 493 | BP-124 | 23 | 593 | 65 | 1 | 463 | 2158 | 65 | 5 | 405.6 | T2-M | 53F | |
| 494 | BP-124 | 1 | 593 | 65 | 1 | 463 | 2158 | 65 | 5 | 405.6 | T2-M | 55F | |
| 495 | BP-125 | 1 | 593 | 65 | 1 | 463 | 808 | 65 | 2 | 339 | T2-M | 06F | |
| 496 | BP-125 | 15 | 593 | 65 | 1 | 463 | 808 | 65 | 2 | 339 | T2-M | 09-26F | |
| 497 | BP-125 | 1 | 593 | 65 | 1 | 463 | 808 | 65 | 2 | 339 | T2-M | 27F | |
| 498 | BP-125 | 1 | 593 | 65 | 1 | 463 | 808 | 65 | 2 | 339 | T2-M | 28F | |
| 499 | BP-125 | 23 | 593 | 65 | 1 | 463 | 808 | 65 | 2 | 339 | T2-M | 53F | |
| 500 | BP-126 | 1 | 593 | 65 | 1 | 463 | 558 | 65 | 1 | 428 | T2-M | 27F | |
| 501 | BP-127 | 1 | 593 | 65 | 1 | 463 | 1023 | 65 | 2 | 446.5 | T2-M | 27F | |
| 502 | BP-128 | 1 | 593 | 65 | 1 | 463 | 393 | 65 | 1 | 263 | T2-M | 27F | |
| 503 | BP-129 | 1 | 593 | 65 | 1 | 463 | 623 | 65 | 1 | 493 | T2-M | 55F | |
| 504 | BP-130 | 1 | 625.5 | 65 | 1 | 495.5 | 808 | 65 | 2 | 339 | T2-M | 06F | |
| 505 | BP-130 | 15 | 625.5 | 65 | 1 | 495.5 | 808 | 65 | 2 | 339 | T2-M | 09-26F | |
| 506 | BP-130 | 1 | 625.5 | 65 | 1 | 495.5 | 808 | 65 | 2 | 339 | T2-M | 27F | |
| 507 | BP-130 | 1 | 625.5 | 65 | 1 | 495.5 | 808 | 65 | 2 | 339 | T2-M | 28F | |
| 508 | BP-130 | 23 | 625.5 | 65 | 1 | 495.5 | 808 | 65 | 2 | 339 | T2-M | 53F | |
| 509 | BP-131 | 1 | 625.5 | 65 | 1 | 495.5 | 558 | 65 | 1 | 428 | T2-M | 27F | |
| 510 | BP-132 | 1 | 625.5 | 65 | 1 | 495.5 | 1023 | 65 | 2 | 446.5 | T2-M | 27F | |
| 511 | BP-133 | 1 | 625.5 | 65 | 1 | 495.5 | 393 | 65 | 1 | 263 | T2-M | 27F | |
| 512 | BP-134 | 1 | 625.5 | 65 | 1 | 495.5 | 623 | 65 | 1 | 493 | T2-M | 55F | |
| 513 | BP-135 | 1 | 625.5 | 65 | 1 | 495.5 | 808 | 65 | 2 | 339 | T3-A | 06F | |
| 514 | BP-135 | 1 | 625.5 | 65 | 1 | 495.5 | 808 | 65 | 2 | 339 | T3-B | 06F | |
| 515 | BP-135 | 15 | 625.5 | 65 | 1 | 495.5 | 808 | 65 | 2 | 339 | T3-A | 09-26F | |
| 516 | BP-135 | 15 | 625.5 | 65 | 1 | 495.5 | 808 | 65 | 2 | 339 | T3-B | 09-26F | |
| 517 | BP-135 | 1 | 625.5 | 65 | 1 | 495.5 | 808 | 65 | 2 | 339 | T3-A | 27F | |
| 518 | BP-135 | 1 | 625.5 | 65 | 1 | 495.5 | 808 | 65 | 2 | 339 | T3-B | 27F | |
| 519 | BP-135 | 1 | 625.5 | 65 | 1 | 495.5 | 808 | 65 | 2 | 339 | T3-A | 28F | |
| 520 | BP-135 | 1 | 625.5 | 65 | 1 | 495.5 | 808 | 65 | 2 | 339 | T3-B | 28F | |
| 521 | BP-135 | 21 | 625.5 | 65 | 1 | 495.5 | 808 | 65 | 2 | 339 | T3-A | 29-51F | |
| 522 | BP-135 | 21 | 625.5 | 65 | 1 | 495.5 | 808 | 65 | 2 | 339 | T3-B | 29-51F | |
| 523 | BP-136 | 1 | 625.5 | 65 | 1 | 495.5 | 558 | 65 | 1 | 428 | T3-A | 27F | |
| 524 | BP-136 | 1 | 625.5 | 65 | 1 | 495.5 | 558 | 65 | 1 | 428 | T3-B | 27F | |
| 525 | BP-137 | 1 | 625.5 | 65 | 1 | 495.5 | 1023 | 65 | 2 | 446.5 | T3-A | 27F | |
| 526 | BP-137 | 1 | 625.5 | 65 | 1 | 495.5 | 1023 | 65 | 2 | 446.5 | T3-B | 27F | |
| 527 | BP-138 | 1 | 625.5 | 65 | 1 | 495.5 | 393 | 65 | 1 | 263 | T3-A | 27F | |
| 528 | BP-138 | 1 | 625.5 | 65 | 1 | 495.5 | 393 | 65 | 1 | 263 | T3-B | 27F | |
| 529 | BP-139 | 1 | 625.5 | 65 | 1 | 495.5 | 623 | 65 | 1 | 493 | T3-A | 52F | |
| 530 | BP-139 | 1 | 625.5 | 65 | 1 | 495.5 | 623 | 65 | 1 | 493 | T3-B | 52F | |
| 531 | BP-140 | 1 | 758 | 65 | 2 | 314 | 808 | 65 | 2 | 339 | T3-A | 06F | |
| 532 | BP-140 | 1 | 758 | 65 | 2 | 314 | 808 | 65 | 2 | 339 | T3-B | 06F | |
| 533 | BP-140 | 15 | 758 | 65 | 2 | 314 | 808 | 65 | 2 | 339 | T3-A | 09-26F | |
| 名称 | 背板拆图 (数据表) | | | | 制图 | JH | 2019.3.25 | 修改 | A B | | | | |
| 材料 | 3mm厚铝板 2mm | | | | 复核 | DL | 2019.3.26 | 日期 | 2019.4.13 2019.4.17 | | | | |
| 颜色 | 香槟金UCT803649FXL-3 | | | | 批准 | | | 图号 | BB01 (14 of 20) | | | | |

EG-DWG3



美特铝质有限公司
MIDI Aluminium Fabricator Ltd.

工程号 J-837 地盘 观塘裕民坊

| 序号 | 物料编号 | 数量 | W | WEQ | WM | WN | H | HEQ | HM | HN | 使用位置 | 楼层 | |
|-----|-------------------|----|-------|-----|----|-------|-----------|-----|----|-----------------|-----------|--------|--|
| 534 | BP-140 | 15 | 758 | 65 | 2 | 314 | 808 | 65 | 2 | 339 | T3-B | 09~26F | |
| 535 | BP-140 | 1 | 758 | 65 | 2 | 314 | 808 | 65 | 2 | 339 | T3-A | 27F | |
| 536 | BP-140 | 1 | 758 | 65 | 2 | 314 | 808 | 65 | 2 | 339 | T3-B | 27F | |
| 537 | BP-140 | 1 | 758 | 65 | 2 | 314 | 808 | 65 | 2 | 339 | T3-A | 28F | |
| 538 | BP-140 | 1 | 758 | 65 | 2 | 314 | 808 | 65 | 2 | 339 | T3-B | 28F | |
| 539 | BP-140 | 21 | 758 | 65 | 2 | 314 | 808 | 65 | 2 | 339 | T3-A | 29~51F | |
| 540 | BP-140 | 21 | 758 | 65 | 2 | 314 | 808 | 65 | 2 | 339 | T3-B | 29~51F | |
| 541 | BP-141 | 1 | 758 | 65 | 2 | 314 | 558 | 65 | 1 | 428 | T3-A | 27F | |
| 542 | BP-141 | 1 | 758 | 65 | 2 | 314 | 558 | 65 | 1 | 428 | T3-B | 27F | |
| 543 | BP-142 | 1 | 758 | 65 | 2 | 314 | 1023 | 65 | 2 | 446.5 | T3-A | 27F | |
| 544 | BP-142 | 1 | 758 | 65 | 2 | 314 | 1023 | 65 | 2 | 446.5 | T3-B | 27F | |
| 545 | BP-143 | 1 | 758 | 65 | 2 | 314 | 393 | 65 | 1 | 263 | T3-A | 27F | |
| 546 | BP-143 | 1 | 758 | 65 | 2 | 314 | 393 | 65 | 1 | 263 | T3-B | 27F | |
| 547 | BP-144 | 1 | 758 | 65 | 2 | 314 | 623 | 65 | 1 | 493 | T3-A | 52F | |
| 548 | BP-144 | 1 | 758 | 65 | 2 | 314 | 623 | 65 | 1 | 493 | T3-B | 52F | |
| 549 | BP-145 | 3 | 734.6 | 65 | 2 | 302.3 | 243 | 65 | 1 | 113 | T3-F | 06F | |
| 550 | BP-146 | 3 | 734.6 | 65 | 2 | 302.3 | 808 | 65 | 2 | 339 | T3-F | 06F | |
| 551 | BP-146 | 45 | 734.6 | 65 | 2 | 302.3 | 808 | 65 | 2 | 339 | T3-F | 09~26F | |
| 552 | BP-146 | 3 | 734.6 | 65 | 2 | 302.3 | 808 | 65 | 2 | 339 | T3-F | 27F | |
| 553 | BP-146 | 3 | 734.6 | 65 | 2 | 302.3 | 808 | 65 | 2 | 339 | T3-F | 28F | |
| 554 | BP-146 | 63 | 734.6 | 65 | 2 | 302.3 | 808 | 65 | 2 | 339 | T3-F | 29~51F | |
| 555 | BP-147 | 3 | 734.6 | 65 | 2 | 302.3 | 558 | 65 | 1 | 428 | T3-F | 27F | |
| 556 | BP-148 | 3 | 734.6 | 65 | 2 | 302.3 | 1023 | 65 | 2 | 446.5 | T3-F | 27F | |
| 557 | BP-149 | 3 | 734.6 | 65 | 2 | 302.3 | 393 | 65 | 1 | 263 | T3-F | 27F | |
| 558 | BP-150 | 3 | 734.6 | 65 | 2 | 302.3 | 623 | 65 | 1 | 493 | T3-F | 52F | |
| 559 | BP-151 | 1 | 608 | 65 | 1 | 478 | 2158 | 65 | 5 | 405.6 | T3-F | 06F | |
| 560 | BP-151 | 1 | 608 | 65 | 1 | 478 | 2158 | 65 | 5 | 405.6 | T3-F | 07F | |
| 561 | BP-151 | 15 | 608 | 65 | 1 | 478 | 2158 | 65 | 5 | 405.6 | T3-F | 09~26F | |
| 562 | BP-151 | 1 | 608 | 65 | 1 | 478 | 2158 | 65 | 5 | 405.6 | T3-F | 28F | |
| 563 | BP-151 | 21 | 608 | 65 | 1 | 478 | 2158 | 65 | 5 | 405.6 | T3-F | 29~51F | |
| 564 | BP-151 | 1 | 608 | 65 | 1 | 478 | 2158 | 65 | 5 | 405.6 | T3-F | 52F | |
| 565 | BP-152 | 1 | 608 | 65 | 1 | 478 | 808 | 65 | 2 | 339 | T3-F | 06F | |
| 566 | BP-152 | 15 | 608 | 65 | 1 | 478 | 808 | 65 | 2 | 339 | T3-F | 09~26F | |
| 567 | BP-152 | 1 | 608 | 65 | 1 | 478 | 808 | 65 | 2 | 339 | T3-F | 27F | |
| 568 | BP-152 | 1 | 608 | 65 | 1 | 478 | 808 | 65 | 2 | 339 | T3-F | 28F | |
| 569 | BP-152 | 21 | 608 | 65 | 1 | 478 | 808 | 65 | 2 | 339 | T3-F | 29~51F | |
| 570 | BP-153 | 1 | 608 | 65 | 1 | 478 | 558 | 65 | 1 | 428 | T3-F | 27F | |
| 571 | BP-154 | 1 | 608 | 65 | 1 | 478 | 1023 | 65 | 2 | 446.5 | T3-F | 27F | |
| 572 | BP-155 | 1 | 608 | 65 | 1 | 478 | 393 | 65 | 1 | 263 | T3-F | 27F | |
| 573 | BP-156 | 1 | 608 | 65 | 1 | 478 | 623 | 65 | 1 | 493 | T3-F | 52F | |
| 574 | BP-157 | 1 | 593 | 65 | 1 | 463 | 2158 | 65 | 5 | 405.6 | T3-F | 06F | |
| 名称 | 背板拆图 (数据表) | | | | 制图 | | | | 修改 | A | B | | |
| 材料 | 3mm厚铝板 2mm | | | | 复核 | DT | 2019.3.26 | | 日期 | 2019.4.13 | 2019.4.17 | | |
| 颜色 | 香槟金UCT803649FXL-3 | | | | 批准 | | | | 图号 | BB01 (15 of 20) | | | |

EG-DWG3



美特铝质有限公司
MIDI Aluminium Fabricator Ltd.

工程号 J-837 地盘 观塘裕民坊

| 序号 | 物料编号 | 数量 | W | WEQ | WM | WN | H | HEQ | HM | HN | 使用位置 | 楼层 |
|-----|-------------------|----|-------|-----|----|--------|-----------|-----|---------------------|-------|------|--------|
| 575 | BP-157 | 1 | 593 | 65 | 1 | 463 | 2158 | 65 | 5 | 405.6 | T3-F | 07F |
| 576 | BP-157 | 15 | 593 | 65 | 1 | 463 | 2158 | 65 | 5 | 405.6 | T3-F | 09~26F |
| 577 | BP-157 | 1 | 593 | 65 | 1 | 463 | 2158 | 65 | 5 | 405.6 | T3-F | 28F |
| 578 | BP-157 | 21 | 593 | 65 | 1 | 463 | 2158 | 65 | 5 | 405.6 | T3-F | 29~51F |
| 579 | BP-157 | 1 | 593 | 65 | 1 | 463 | 2158 | 65 | 5 | 405.6 | T3-F | 52F |
| 580 | BP-158 | 1 | 593 | 65 | 1 | 463 | 808 | 65 | 2 | 339 | T3-F | 06F |
| 581 | BP-158 | 15 | 593 | 65 | 1 | 463 | 808 | 65 | 2 | 339 | T3-F | 09~26F |
| 582 | BP-158 | 1 | 593 | 65 | 1 | 463 | 808 | 65 | 2 | 339 | T3-F | 27F |
| 583 | BP-158 | 1 | 593 | 65 | 1 | 463 | 808 | 65 | 2 | 339 | T3-F | 28F |
| 584 | BP-158 | 21 | 593 | 65 | 1 | 463 | 808 | 65 | 2 | 339 | T3-F | 29~51F |
| 585 | BP-159 | 1 | 593 | 65 | 1 | 463 | 558 | 65 | 1 | 428 | T3-F | 27F |
| 586 | BP-160 | 1 | 593 | 65 | 1 | 463 | 1023 | 65 | 2 | 446.5 | T3-F | 27F |
| 587 | BP-161 | 1 | 593 | 65 | 1 | 463 | 393 | 65 | 1 | 263 | T3-F | 27F |
| 588 | BP-162 | 1 | 593 | 65 | 1 | 463 | 623 | 65 | 1 | 493 | T3-F | 52F |
| 589 | BP-163 | 1 | 625.5 | 65 | 1 | 495.5 | 808 | 65 | 2 | 339 | T3-F | 06F |
| 590 | BP-163 | 15 | 625.5 | 65 | 1 | 495.5 | 808 | 65 | 2 | 339 | T3-F | 09~26F |
| 591 | BP-163 | 1 | 625.5 | 65 | 1 | 495.5 | 808 | 65 | 2 | 339 | T3-F | 27F |
| 592 | BP-163 | 1 | 625.5 | 65 | 1 | 495.5 | 808 | 65 | 2 | 339 | T3-F | 28F |
| 593 | BP-163 | 21 | 625.5 | 65 | 1 | 495.5 | 808 | 65 | 2 | 339 | T3-F | 29~51F |
| 594 | BP-164 | 1 | 625.5 | 65 | 1 | 495.5 | 558 | 65 | 1 | 428 | T3-F | 27F |
| 595 | BP-165 | 1 | 625.5 | 65 | 1 | 495.5 | 1023 | 65 | 2 | 446.5 | T3-F | 27F |
| 596 | BP-166 | 1 | 625.5 | 65 | 1 | 495.5 | 393 | 65 | 1 | 263 | T3-F | 27F |
| 597 | BP-167 | 1 | 625.5 | 65 | 1 | 495.5 | 623 | 65 | 1 | 493 | T3-F | 52F |
| 598 | BP-168 | 1 | 825.5 | 65 | 2 | 347.75 | 808 | 65 | 2 | 339 | T5-L | 06F |
| 599 | BP-168 | 1 | 825.5 | 65 | 2 | 347.75 | 808 | 65 | 2 | 339 | T5-M | 06F |
| 600 | BP-168 | 15 | 825.5 | 65 | 2 | 347.75 | 808 | 65 | 2 | 339 | T5-L | 09~26F |
| 601 | BP-168 | 15 | 825.5 | 65 | 2 | 347.75 | 808 | 65 | 2 | 339 | T5-M | 09~26F |
| 602 | BP-168 | 1 | 825.5 | 65 | 2 | 347.75 | 808 | 65 | 2 | 339 | T5-L | 27F |
| 603 | BP-168 | 1 | 825.5 | 65 | 2 | 347.75 | 808 | 65 | 2 | 339 | T5-M | 27F |
| 604 | BP-168 | 1 | 825.5 | 65 | 2 | 347.75 | 808 | 65 | 2 | 339 | T5-L | 28F |
| 605 | BP-168 | 1 | 825.5 | 65 | 2 | 347.75 | 808 | 65 | 2 | 339 | T5-M | 28F |
| 606 | BP-168 | 19 | 825.5 | 65 | 2 | 347.75 | 808 | 65 | 2 | 339 | T5-L | 29~49F |
| 607 | BP-168 | 19 | 825.5 | 65 | 2 | 347.75 | 808 | 65 | 2 | 339 | T5-M | 29~49F |
| 608 | BP-169 | 1 | 825.5 | 65 | 2 | 347.75 | 558 | 65 | 1 | 428 | T5-L | 27F |
| 609 | BP-169 | 1 | 825.5 | 65 | 2 | 347.75 | 558 | 65 | 1 | 428 | T5-M | 27F |
| 610 | BP-170 | 1 | 825.5 | 65 | 2 | 347.75 | 1023 | 65 | 2 | 446.5 | T5-L | 27F |
| 611 | BP-170 | 1 | 825.5 | 65 | 2 | 347.75 | 1023 | 65 | 2 | 446.5 | T5-M | 27F |
| 612 | BP-171 | 1 | 825.5 | 65 | 2 | 347.75 | 393 | 65 | 1 | 263 | T5-L | 27F |
| 613 | BP-171 | 1 | 825.5 | 65 | 2 | 347.75 | 393 | 65 | 1 | 263 | T5-M | 27F |
| 614 | BP-172 | 1 | 825.5 | 65 | 2 | 347.75 | 473 | 65 | 1 | 343 | T5-L | 50F |
| 615 | BP-172 | 1 | 825.5 | 65 | 2 | 347.75 | 473 | 65 | 1 | 343 | T5-M | 50F |
| 名称 | 背板拆图 (数据表) | | | | 制图 | JH | 2019.3.25 | 修改 | A B | | | |
| 材料 | 3mm厚铝板 2mm | | | | 复核 | DL | 2019.3.26 | 日期 | 2019.4.13 2019.4.17 | | | |
| 颜色 | 香槟金UCT803649FXL-3 | | | | 批准 | | | | 图号 BB01 (16 of 20) | | | |

EG-DWG3




美特铝质有限公司
MIDI Aluminium Fabricator Ltd.

工程号 J-837 地盘 观塘裕民坊


| 序号 | 物料编号 | 数量 | W | WEQ | WM | WN | H | HEQ | HM | HN | 使用位置 | 楼层 |
|-----|--------|----|-------|-----|----|-------|------|-----|----|-------|------|--------|
| 616 | BP-173 | 1 | 608 | 65 | 1 | 478 | 2158 | 65 | 5 | 405.6 | T5-L | 06F |
| 617 | BP-173 | 1 | 608 | 65 | 1 | 478 | 2158 | 65 | 5 | 405.6 | T5-M | 06F |
| 618 | BP-173 | 1 | 608 | 65 | 1 | 478 | 2158 | 65 | 5 | 405.6 | T5-L | 07F |
| 619 | BP-173 | 1 | 608 | 65 | 1 | 478 | 2158 | 65 | 5 | 405.6 | T5-M | 07F |
| 620 | BP-173 | 15 | 608 | 65 | 1 | 478 | 2158 | 65 | 5 | 405.6 | T5-L | 09-26F |
| 621 | BP-173 | 15 | 608 | 65 | 1 | 478 | 2158 | 65 | 5 | 405.6 | T5-M | 09-26F |
| 622 | BP-173 | 1 | 608 | 65 | 1 | 478 | 2158 | 65 | 5 | 405.6 | T5-L | 28F |
| 623 | BP-173 | 1 | 608 | 65 | 1 | 478 | 2158 | 65 | 5 | 405.6 | T5-M | 28F |
| 624 | BP-173 | 19 | 608 | 65 | 1 | 478 | 2158 | 65 | 5 | 405.6 | T5-L | 29-49F |
| 625 | BP-173 | 19 | 608 | 65 | 1 | 478 | 2158 | 65 | 5 | 405.6 | T5-M | 29-49F |
| 626 | BP-173 | 1 | 608 | 65 | 1 | 478 | 2158 | 65 | 5 | 405.6 | T5-L | 50F |
| 627 | BP-173 | 1 | 608 | 65 | 1 | 478 | 2158 | 65 | 5 | 405.6 | T5-M | 50F |
| 628 | BP-174 | 1 | 608 | 65 | 1 | 478 | 808 | 65 | 2 | 339 | T5-L | 06F |
| 629 | BP-174 | 1 | 608 | 65 | 1 | 478 | 808 | 65 | 2 | 339 | T5-M | 06F |
| 630 | BP-174 | 15 | 608 | 65 | 1 | 478 | 808 | 65 | 2 | 339 | T5-L | 09-26F |
| 631 | BP-174 | 15 | 608 | 65 | 1 | 478 | 808 | 65 | 2 | 339 | T5-M | 09-26F |
| 632 | BP-174 | 1 | 608 | 65 | 1 | 478 | 808 | 65 | 2 | 339 | T5-L | 27F |
| 633 | BP-174 | 1 | 608 | 65 | 1 | 478 | 808 | 65 | 2 | 339 | T5-M | 27F |
| 634 | BP-174 | 1 | 608 | 65 | 1 | 478 | 808 | 65 | 2 | 339 | T5-L | 28F |
| 635 | BP-174 | 1 | 608 | 65 | 1 | 478 | 808 | 65 | 2 | 339 | T5-M | 28F |
| 636 | BP-174 | 19 | 608 | 65 | 1 | 478 | 808 | 65 | 2 | 339 | T5-L | 29-49F |
| 637 | BP-174 | 19 | 608 | 65 | 1 | 478 | 808 | 65 | 2 | 339 | T5-M | 29-49F |
| 638 | BP-175 | 1 | 608 | 65 | 1 | 478 | 558 | 65 | 1 | 428 | T5-L | 27F |
| 639 | BP-175 | 1 | 608 | 65 | 1 | 478 | 558 | 65 | 1 | 428 | T5-M | 27F |
| 640 | BP-176 | 1 | 608 | 65 | 1 | 478 | 1023 | 65 | 2 | 446.5 | T5-L | 27F |
| 641 | BP-176 | 1 | 608 | 65 | 1 | 478 | 1023 | 65 | 2 | 446.5 | T5-M | 27F |
| 642 | BP-177 | 1 | 608 | 65 | 1 | 478 | 393 | 65 | 1 | 263 | T5-L | 27F |
| 643 | BP-177 | 1 | 608 | 65 | 1 | 478 | 393 | 65 | 1 | 263 | T5-M | 27F |
| 644 | BP-178 | 1 | 608 | 65 | 1 | 478 | 473 | 65 | 1 | 343 | T5-L | 50F |
| 645 | BP-178 | 1 | 608 | 65 | 1 | 478 | 473 | 65 | 1 | 343 | T5-M | 50F |
| 646 | BP-179 | 1 | 625.5 | 65 | 1 | 495.5 | 808 | 65 | 2 | 339 | T5-A | 06F |
| 647 | BP-179 | 15 | 625.5 | 65 | 1 | 495.5 | 808 | 65 | 2 | 339 | T5-A | 09-26F |
| 648 | BP-179 | 1 | 625.5 | 65 | 1 | 495.5 | 808 | 65 | 2 | 339 | T5-A | 27F |
| 649 | BP-179 | 1 | 625.5 | 65 | 1 | 495.5 | 808 | 65 | 2 | 339 | T5-A | 28F |
| 650 | BP-179 | 19 | 625.5 | 65 | 1 | 495.5 | 808 | 65 | 2 | 339 | T5-A | 29-49F |
| 651 | BP-180 | 1 | 625.5 | 65 | 1 | 495.5 | 558 | 65 | 1 | 428 | T5-A | 27F |
| 652 | BP-181 | 1 | 625.5 | 65 | 1 | 495.5 | 1023 | 65 | 2 | 446.5 | T5-A | 27F |
| 653 | BP-182 | 1 | 625.5 | 65 | 1 | 495.5 | 393 | 65 | 1 | 263 | T5-A | 27F |
| 654 | BP-183 | 1 | 625.5 | 65 | 1 | 495.5 | 1108 | 65 | 2 | 489 | T5-A | 50F |
| 655 | BP-184 | 1 | 625.5 | 65 | 1 | 495.5 | 623 | 65 | 1 | 493 | T5-A | 51F |
| 656 | BP-185 | 1 | 593 | 65 | 1 | 463 | 2158 | 65 | 5 | 405.6 | T5-A | 06F |

| | | | | | | | |
|----|-------------------|----|----|-----------|----|-----------------|-----------|
| 名称 | 背板拆图 (数据表) | 制图 | JH | 2019.3.25 | 修改 | A | B |
| 材料 | 3mm厚铝板 2mm | 复核 | DL | 2019.3.26 | 日期 | 2019.4.13 | 2019.4.17 |
| 颜色 | 香槟金UCT803649FXL-3 | 批准 | | | 图号 | BB01 (17 of 20) | |

EG-DWG3

|  美特铝质有限公司 M:DI Aluminium Fabricator Ltd. | | | | | | | | | | | | | |
|--|-------------------|----------|-------|-----|----|-------|-----------|-----|-----------------|-------|------|--------|--|
| 工程号 J-837 | | 地盘 观塘裕民坊 | | | | | | | | | | | |
| 序号 | 物料编号 | 数量 | W | WEQ | WM | WN | H | HEQ | HM | HN | 使用位置 | 楼层 | |
| 657 | BP-185 | 1 | 593 | 65 | 1 | 463 | 2158 | 65 | 5 | 405.6 | T5-A | 07F | |
| 658 | BP-185 | 15 | 593 | 65 | 1 | 463 | 2158 | 65 | 5 | 405.6 | T5-A | 09~26F | |
| 659 | BP-185 | 1 | 593 | 65 | 1 | 463 | 2158 | 65 | 5 | 405.6 | T5-A | 28F | |
| 660 | BP-185 | 19 | 593 | 65 | 1 | 463 | 2158 | 65 | 5 | 405.6 | T5-A | 29~49F | |
| 661 | BP-185 | 1 | 593 | 65 | 1 | 463 | 2158 | 65 | 5 | 405.6 | T5-A | 50F | |
| 662 | BP-185 | 1 | 593 | 65 | 1 | 463 | 2158 | 65 | 5 | 405.6 | T5-A | 51F | |
| 663 | BP-186 | 1 | 593 | 65 | 1 | 463 | 808 | 65 | 2 | 339 | T5-A | 06F | |
| 664 | BP-186 | 15 | 593 | 65 | 1 | 463 | 808 | 65 | 2 | 339 | T5-A | 09~26F | |
| 665 | BP-186 | 1 | 593 | 65 | 1 | 463 | 808 | 65 | 2 | 339 | T5-A | 27F | |
| 666 | BP-186 | 1 | 593 | 65 | 1 | 463 | 808 | 65 | 2 | 339 | T5-A | 28F | |
| 667 | BP-186 | 19 | 593 | 65 | 1 | 463 | 808 | 65 | 2 | 339 | T5-A | 29~49F | |
| 668 | BP-187 | 1 | 593 | 65 | 1 | 463 | 558 | 65 | 1 | 428 | T5-A | 27F | |
| 669 | BP-188 | 1 | 593 | 65 | 1 | 463 | 1023 | 65 | 2 | 446.5 | T5-A | 27F | |
| 670 | BP-189 | 1 | 593 | 65 | 1 | 463 | 393 | 65 | 1 | 263 | T5-A | 27F | |
| 671 | BP-190 | 1 | 593 | 65 | 1 | 463 | 1108 | 65 | 2 | 489 | T5-A | 50F | |
| 672 | BP-191 | 1 | 593 | 65 | 1 | 463 | 623 | 65 | 1 | 493 | T5-A | 51F | |
| 673 | BP-192 | 4 | 724.8 | 65 | 2 | 297.4 | 808 | 65 | 2 | 339 | T5-A | 06F | |
| 674 | BP-192 | 60 | 724.8 | 65 | 2 | 297.4 | 808 | 65 | 2 | 339 | T5-A | 09~26F | |
| 675 | BP-192 | 4 | 724.8 | 65 | 2 | 297.4 | 808 | 65 | 2 | 339 | T5-A | 27F | |
| 676 | BP-192 | 4 | 724.8 | 65 | 2 | 297.4 | 808 | 65 | 2 | 339 | T5-A | 28F | |
| 677 | BP-192 | 76 | 724.8 | 65 | 2 | 297.4 | 808 | 65 | 2 | 339 | T5-A | 29~49F | |
| 678 | BP-193 | 4 | 724.8 | 65 | 2 | 297.4 | 558 | 65 | 1 | 428 | T5-A | 27F | |
| 679 | BP-194 | 4 | 724.8 | 65 | 2 | 297.4 | 1023 | 65 | 2 | 446.5 | T5-A | 27F | |
| 680 | BP-195 | 4 | 724.8 | 65 | 2 | 297.4 | 393 | 65 | 1 | 263 | T5-A | 27F | |
| 681 | BP-196 | 4 | 724.8 | 65 | 2 | 297.4 | 1108 | 65 | 2 | 489 | T5-A | 50F | |
| 682 | BP-197 | 4 | 724.8 | 65 | 2 | 297.4 | 623 | 65 | 1 | 493 | T5-A | 51F | |
| 683 | BP-198 | 1 | 593 | 65 | 1 | 463 | 2158 | 65 | 5 | 405.6 | T5-H | 06F | |
| 684 | BP-198 | 1 | 593 | 65 | 1 | 463 | 2158 | 65 | 5 | 405.6 | T5-H | 07F | |
| 685 | BP-198 | 15 | 593 | 65 | 1 | 463 | 2158 | 65 | 5 | 405.6 | T5-H | 09~26F | |
| 686 | BP-198 | 1 | 593 | 65 | 1 | 463 | 2158 | 65 | 5 | 405.6 | T5-H | 28F | |
| 687 | BP-198 | 19 | 593 | 65 | 1 | 463 | 2158 | 65 | 5 | 405.6 | T5-H | 29~49F | |
| 688 | BP-198 | 1 | 593 | 65 | 1 | 463 | 2158 | 65 | 5 | 405.6 | T5-H | 50F | |
| 689 | BP-199 | 1 | 593 | 65 | 1 | 463 | 808 | 65 | 2 | 339 | T5-H | 06F | |
| 690 | BP-199 | 15 | 593 | 65 | 1 | 463 | 808 | 65 | 2 | 339 | T5-H | 09~26F | |
| 691 | BP-199 | 1 | 593 | 65 | 1 | 463 | 808 | 65 | 2 | 339 | T5-H | 27F | |
| 692 | BP-199 | 1 | 593 | 65 | 1 | 463 | 808 | 65 | 2 | 339 | T5-H | 28F | |
| 693 | BP-199 | 19 | 593 | 65 | 1 | 463 | 808 | 65 | 2 | 339 | T5-H | 29~49F | |
| 694 | BK-027 | 1 | 593 | 65 | 1 | 463 | 558 | 65 | 1 | 428 | T5-H | 27F | |
| 695 | BP-201 | 1 | 593 | 65 | 1 | 463 | 1023 | 65 | 2 | 446.5 | T5-H | 27F | |
| 696 | BP-202 | 1 | 593 | 65 | 1 | 463 | 393 | 65 | 1 | 263 | T5-H | 27F | |
| 697 | BP-203 | 1 | 593 | 65 | 1 | 463 | 473 | 65 | 1 | 343 | T5-H | 50F | |
| 名称 | 背板拆图 (数据表) | | | | 制图 | JH | 2019.3.25 | 修改 | A | | | | |
| 材料 | 3mm厚铝板 2mm | | | | 复核 | DL | 2019.3.26 | 日期 | 2019.4.17 | | | | |
| 颜色 | 香槟金UCT803649FXL-3 | | | | 批准 | | | 图号 | BB01 (18 of 20) | | | | |

EG-DWG3


|  美特铝质有限公司 MIDI Aluminium Fabricator Ltd. | | | | | | | | | | | | |
|--|-------------------|------------|-------|-----|----|--------|-----------|-----|-----------------|-------|------|--------|
| 工程号 J-837 | | 地盘 观塘裕民坊 | | | | | | | | | | |
| 序号 | 物料编号 | 数量 | W | WEQ | WM | WN | H | HEQ | HM | HN | 使用位置 | 楼层 |
| 698 | BP-204 | 1 | 770.5 | 65 | 2 | 320.25 | 808 | 65 | 2 | 339 | T5-H | 06F |
| 699 | BP-204 | 15 | 770.5 | 65 | 2 | 320.25 | 808 | 65 | 2 | 339 | T5-H | 09~26F |
| 700 | BP-204 | 1 | 770.5 | 65 | 2 | 320.25 | 808 | 65 | 2 | 339 | T5-H | 27F |
| 701 | BP-204 | 1 | 770.5 | 65 | 2 | 320.25 | 808 | 65 | 2 | 339 | T5-H | 28F |
| 702 | BP-204 | 19 | 770.5 | 65 | 2 | 320.25 | 808 | 65 | 2 | 339 | T5-H | 29~49F |
| 703 | BK-028 | 1 | 770.5 | 65 | 2 | 320.25 | 558 | 65 | 1 | 428 | T5-H | 27F |
| 704 | BP-206 | 1 | 770.5 | 65 | 2 | 320.25 | 1023 | 65 | 2 | 446.5 | T5-H | 27F |
| 705 | BP-207 | 1 | 770.5 | 65 | 2 | 320.25 | 393 | 65 | 1 | 263 | T5-H | 27F |
| 706 | BP-208 | 1 | 770.5 | 65 | 2 | 320.25 | 473 | 65 | 1 | 343 | T5-H | 50F |
| 707 | BP-209 | 3 | 584 | 65 | 1 | 454 | 243 | 65 | 1 | 113 | T5-H | 06F |
| 708 | BP-210 | 3 | 584 | 65 | 1 | 454 | 2158 | 65 | 5 | 405.6 | T5-H | 06F |
| 709 | BP-210 | 3 | 584 | 65 | 1 | 454 | 2158 | 65 | 5 | 405.6 | T5-H | 07F |
| 710 | BP-210 | 45 | 584 | 65 | 1 | 454 | 2158 | 65 | 5 | 405.6 | T5-H | 09~26F |
| 711 | BP-210 | 3 | 584 | 65 | 1 | 454 | 2158 | 65 | 5 | 405.6 | T5-H | 28F |
| 712 | BP-210 | 57 | 584 | 65 | 1 | 454 | 2158 | 65 | 5 | 405.6 | T5-H | 29~49F |
| 713 | BP-210 | 3 | 584 | 65 | 1 | 454 | 2158 | 65 | 5 | 405.6 | T5-H | 50F |
| 714 | BP-211 | 3 | 584 | 65 | 1 | 454 | 808 | 65 | 2 | 339 | T5-H | 06F |
| 715 | BP-211 | 45 | 584 | 65 | 1 | 454 | 808 | 65 | 2 | 339 | T5-H | 09~26F |
| 716 | BP-211 | 3 | 584 | 65 | 1 | 454 | 808 | 65 | 2 | 339 | T5-H | 27F |
| 717 | BP-211 | 3 | 584 | 65 | 1 | 454 | 808 | 65 | 2 | 339 | T5-H | 28F |
| 718 | BP-211 | 57 | 584 | 65 | 1 | 454 | 808 | 65 | 2 | 339 | T5-H | 29~49F |
| 719 | BP-212 | 3 | 584 | 65 | 1 | 454 | 558 | 65 | 1 | 428 | T5-H | 27F |
| 720 | BP-213 | 3 | 584 | 65 | 1 | 454 | 1023 | 65 | 2 | 446.5 | T5-H | 27F |
| 721 | BP-214 | 3 | 584 | 65 | 1 | 454 | 393 | 65 | 1 | 263 | T5-H | 27F |
| 722 | BP-215 | 3 | 584 | 65 | 1 | 454 | 473 | 65 | 1 | 343 | T5-H | 50F |
| 723 | BP-216 | 2 | 542 | 65 | 1 | 412 | 243 | 65 | 1 | 113 | T5-H | 06F |
| 724 | BP-217 | 3 | 542 | 65 | 1 | 412 | 2158 | 65 | 5 | 405.6 | T5-H | 06F |
| 725 | BP-217 | 3 | 542 | 65 | 1 | 412 | 2158 | 65 | 5 | 405.6 | T5-H | 07F |
| 726 | BP-217 | 45 | 542 | 65 | 1 | 412 | 2158 | 65 | 5 | 405.6 | T5-H | 09~26F |
| 727 | BP-217 | 3 | 542 | 65 | 1 | 412 | 2158 | 65 | 5 | 405.6 | T5-H | 28F |
| 728 | BP-217 | 57 | 542 | 65 | 1 | 412 | 2158 | 65 | 5 | 405.6 | T5-H | 29~49F |
| 729 | BP-217 | 3 | 542 | 65 | 1 | 412 | 2158 | 65 | 5 | 405.6 | T5-H | 50F |
| 730 | BP-218 | 3 | 542 | 65 | 1 | 412 | 808 | 65 | 2 | 339 | T5-H | 06F |
| 731 | BP-218 | 45 | 542 | 65 | 1 | 412 | 808 | 65 | 2 | 339 | T5-H | 09~26F |
| 732 | BP-218 | 3 | 542 | 65 | 1 | 412 | 808 | 65 | 2 | 339 | T5-H | 27F |
| 733 | BP-218 | 3 | 542 | 65 | 1 | 412 | 808 | 65 | 2 | 339 | T5-H | 28F |
| 734 | BP-218 | 57 | 542 | 65 | 1 | 412 | 808 | 65 | 2 | 339 | T5-H | 29~49F |
| 735 | BP-219 | 3 | 542 | 65 | 1 | 412 | 558 | 65 | 1 | 428 | T5-H | 27F |
| 736 | BP-220 | 3 | 542 | 65 | 1 | 412 | 1023 | 65 | 2 | 446.5 | T5-H | 27F |
| 737 | BP-221 | 3 | 542 | 65 | 1 | 412 | 393 | 65 | 1 | 263 | T5-H | 27F |
| 738 | BP-222 | 3 | 542 | 65 | 1 | 412 | 473 | 65 | 1 | 343 | T5-H | 50F |
| 名称 | 背板拆图 (数据表) | | | | 制图 | JH | 2019.3.25 | 修改 | A | | | |
| 材料 | 3mm厚铝板 <i>2mm</i> | | | | 复核 | DL | 2019.3.26 | 日期 | 2019.4.17 | | | |
| 颜色 | 香槟金UCT803649FXL-3 | | | | 批准 | | | 图号 | BB01 (19 of 20) | | | |



美特铝质有限公司
MIDl Aluminium Fabricator Ltd.

| 物料编号 | 层数 | 每层数 | 总数 | 使用位置 | 楼层 | 备注 |
|--------|----|-----|----|------|----|----|
| BP-226 | 1 | 1 | 1 | T2-J | 6F | |

工程号 J-837 地盘 观塘裕民坊

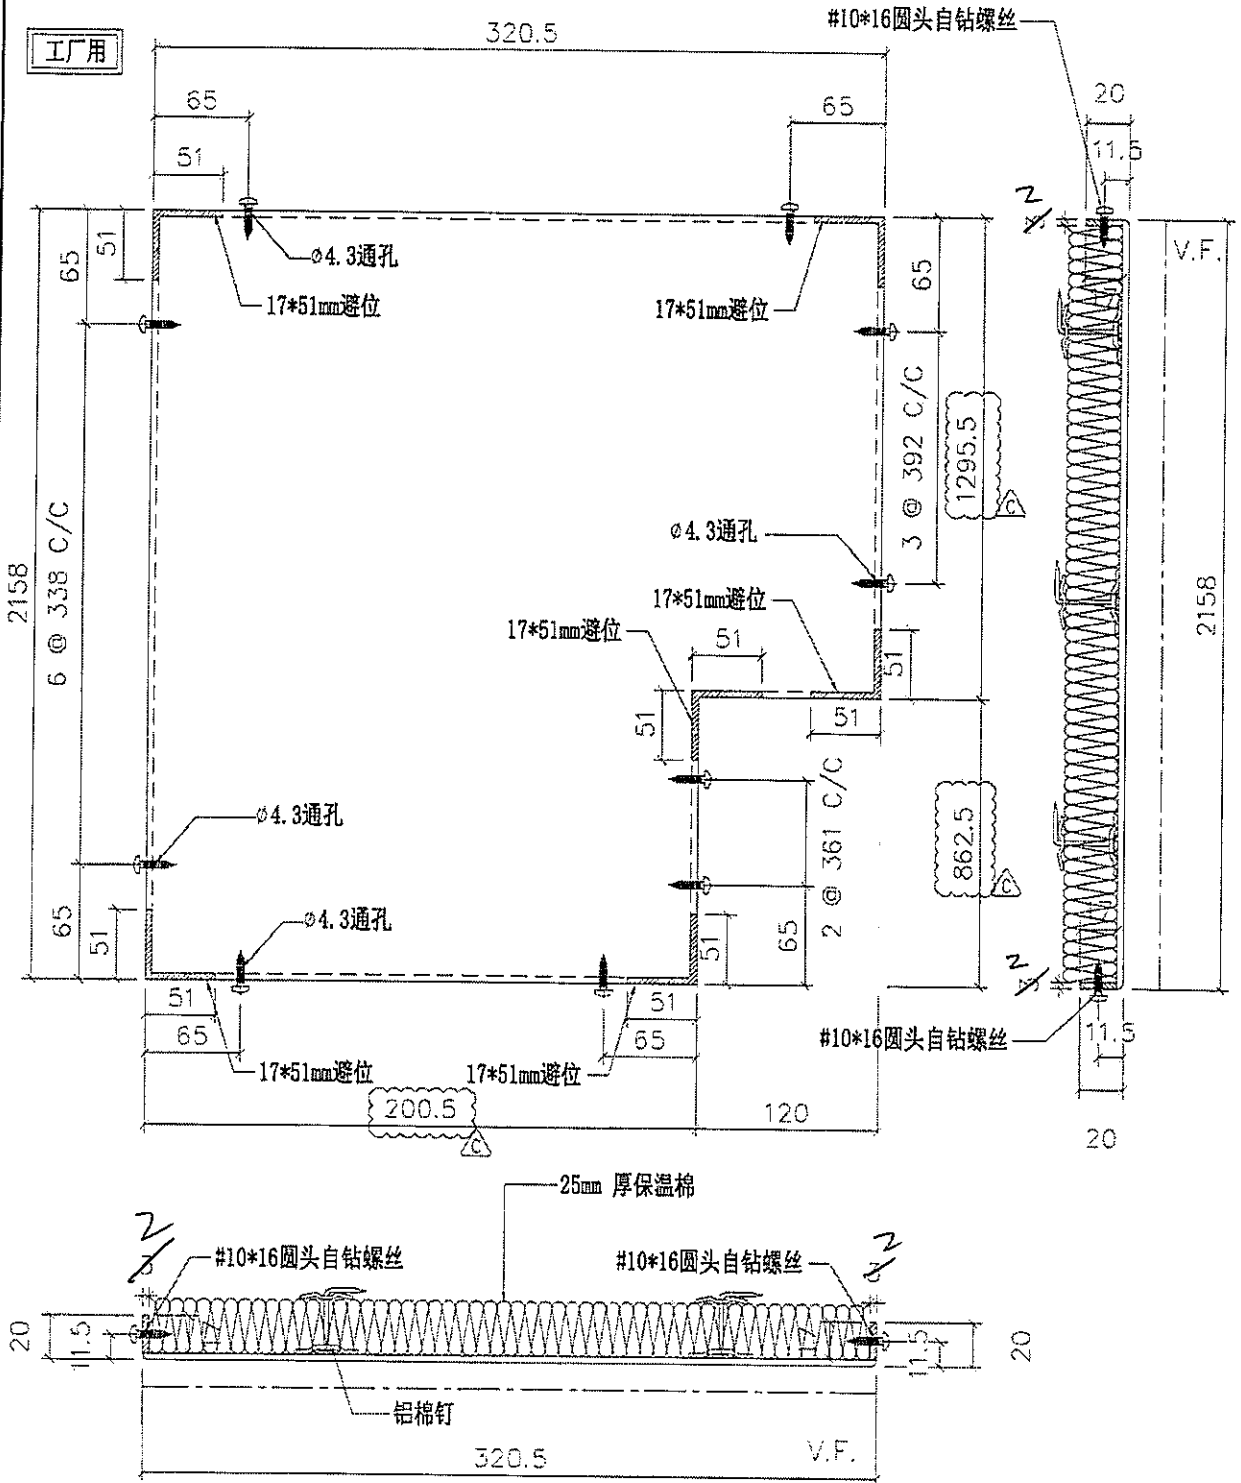

| | | | | | | | | |
|----|--------------------|----|----|-----------|----|-----------|-----------|-----------|
| 名称 | 背板拆图 | 制图 | JH | 2019.3.25 | 修改 | A | B | C |
| 材料 | 3mm厚铝板 2mm | 复核 | DL | 2019.3.26 | 日期 | 2019.4.15 | 2019.4.17 | 2019.5.10 |
| 颜色 | 香槟金 UCT803649FXL-3 | 批准 | | | 图号 | BP-226 | | |