



工程指示 / 要求簡箋(E.I.)

工程指示編號：EI / 0511 / 19

修改版次：F

工程編號：J - 837

工程名稱：觀塘裕民坊

工程項目：幕牆 室外企身收口鋁板(大貨 T1-T5)(10-53F)

收件人：生統/ 永林

發件人：Eric Liu

日期：23/10/2019

要求提供 / 確認 事項：

- | | | |
|------------------------------------|-------------------------------------|-------------------------------|
| <input type="checkbox"/> 初步鋁料 B.M. | <input type="checkbox"/> 加工拆圖，然後生產 | <input type="checkbox"/> 尺寸表 |
| <input type="checkbox"/> 正式鋁料 B.M. | <input type="checkbox"/> 技術上資料 / 指示 | <input type="checkbox"/> 報價 |
| <input type="checkbox"/> 配件 B.M. | <input type="checkbox"/> 樣辦或貨品說明書 | <input type="checkbox"/> 分判合約 |
| <input type="checkbox"/> 其他：_____ | | |

內容：

請按加工圖生產企身收口鋁板，送地盤安裝

E 版請留意: 1)按大圖及 BD 批圖修改，室外收口摺位全是直角

已生產不能修改部份需要重做，請先覆核數量及提供作記錄用

2) 新增部份 27/F 用鋁板

謝謝！

請在 2019/ 11 / 08 前完成上列要求。

附：7 頁圖登，35 頁 BM，42 頁加工圖，21 頁位置圖

以上項目為：

- 原合約工程包 原合約工程加 / 減賬 新工程報價

原因：-

分發東莞各部門：

- () 生產技術總監 連附件 () 技術部 連附件 *永林* () 生產部 連附件 () 機械設計部 連附件
 () 採購部 連附件 () 生產統籌部 連附件 *永林*
 () 質檢部 連附件 () 會計部 連附件 () 報關組 連附件 () 其他 楊榮輝 連附件

分發其他分判：

- () 王禮秋 連附件

分發香港各部門：

- () 行政部 連附件 () 會計部 連附件 () 統籌部 連附件 () 工程部地盤科文 連附件 *永林*
 () 採購部 連附件 () QS 部 連附件 () 維修部 連附件 () 其他 _____ 連附件


傳遞編號：

HK2197 / 19

發件人簽署：


項目經理簽署：

Eric Liu
ppz

 美特鋁質 有限公司 MIDT Aluminium Fabricator Ltd.		工程號: J-837	計算: 鞠章芳	日期:	2019.10.22		送呈:	胡哥						
		地盤名稱: 觀塘裕民坊	核對: 謝永林	日期:			副本:							
地盤用鋁板B.M.表		項目類別: 幕牆	批准: Jason	日期:										
BM編號: 837-CW-M01-S-BP07		修改版次: F	A/C Code:	總V.F.:	4609.700		總重量:	44012.111	此BM依據EI/0282 G版資料計算					
序號	修改內容	鋁板圖號	鋁板名稱	顏色	實用	後備	總數	總重量	單件展開面積	總展開面積	總V.F.		使用位置	樓層
											單件V.F.	平方米		
1	取消	APB-H01	3mm厚鋁板	UCT803649 FXL-3	0	0	0	0.00	0.079	0.00	0.062	0.000	T3CW J-2	10~26F,27~51F
2	取消	APB-H01a	3mm厚鋁板	UCT803649 FXL-3	0	0	0	0.00	0.200	0.00	0.155	0.000	T3CW J-2	10~26F,28~51F
3	取消	APB-H01b	3mm厚鋁板	UCT803649 FXL-3	0	0	0	0.00	0.042	0.00	0.033	0.000	T3CW J-2	27F
4	取消	APB-H01c	3mm厚鋁板	UCT803649 FXL-3	0	0	0	0.00	0.057	0.00	0.044	0.000	T3CW J-2	27F
5	修改尺寸	APB-H02	3mm厚鋁板	UCT803649 FXL-3	35	0	35	81.59	0.287	10.04	0.262	9.169	T1CW D-1	10~26F,27~49F
6	修改尺寸	APB-H02	3mm厚鋁板	UCT803649 FXL-3	35	0	35	81.59	0.287	10.04	0.262	9.169	T1CW C-1	10~26F,27~49F
7	修改尺寸	APB-H02	3mm厚鋁板	UCT803649 FXL-3	35	0	35	81.59	0.287	10.04	0.262	9.169	T1CW H-2	10~26F,27~49F
8	修改尺寸	APB-H02	3mm厚鋁板	UCT803649 FXL-3	39	0	39	90.92	0.287	11.18	0.262	10.216	T2CWC-2	10~26F,27~53F
9	修改尺寸	APB-H02	3mm厚鋁板	UCT803649 FXL-3	39	0	39	90.92	0.287	11.18	0.262	10.216	T2CWB-2	10~26F,27~53F
10	修改尺寸	APB-H02	3mm厚鋁板	UCT803649 FXL-3	37	0	37	86.25	0.287	10.61	0.262	9.693	T3CW B-2	10~26F,27~51F
11	修改尺寸	APB-H02	3mm厚鋁板	UCT803649 FXL-3	35	0	35	81.59	0.287	10.04	0.262	9.169	T5CW M-2	10~26F,27~49F
12	修改尺寸	APB-H02	3mm厚鋁板	UCT803649 FXL-3	35	0	35	81.59	0.287	10.04	0.262	9.169	T5CW C-1	10~26F,27~49F
13	修改尺寸	APB-H02a	3mm厚鋁板	UCT803649 FXL-3	34	0	34	200.17	0.724	24.62	0.662	22.493	T1CW D-1	10~26F,28~49F
14	修改尺寸	APB-H02a	3mm厚鋁板	UCT803649 FXL-3	34	0	34	200.17	0.724	24.62	0.662	22.493	T1CW C-1	10~26F,28~49F
15	修改尺寸	APB-H02a	3mm厚鋁板	UCT803649 FXL-3	34	0	34	200.17	0.724	24.62	0.662	22.493	T1CW H-2	10~26F,28~49F
16	修改尺寸	APB-H02a	3mm厚鋁板	UCT803649 FXL-3	38	0	38	223.72	0.724	27.52	0.662	25.139	T2CWC-2	10~26F,28~53F
17	修改尺寸	APB-H02a	3mm厚鋁板	UCT803649 FXL-3	38	0	38	223.72	0.724	27.52	0.662	25.139	T2CWB-2	10~26F,28~53F
18	修改尺寸	APB-H02a	3mm厚鋁板	UCT803649 FXL-3	36	0	36	211.94	0.724	26.07	0.662	23.816	T3CW B-2	10~26F,28~51F
19	修改尺寸	APB-H02a	3mm厚鋁板	UCT803649 FXL-3	34	0	34	200.17	0.724	24.62	0.662	22.493	T5CW M-2	10~26F,28~49F
20	修改尺寸	APB-H02a	3mm厚鋁板	UCT803649 FXL-3	34	0	34	200.17	0.724	24.62	0.662	22.493	T5CW C-1	10~26F,28~49F
21	修改尺寸	APB-H02b	3mm厚鋁板	UCT803649 FXL-3	1	0	1	1.24	0.152	0.15	0.139	0.139	T1CW D-1	27F
22	修改尺寸	APB-H02b	3mm厚鋁板	UCT803649 FXL-3	1	0	1	1.24	0.152	0.15	0.139	0.139	T1CW C-1	27F

		工程號: J-837	計算: 鞠章芳	日期:	2019.10.22		送呈: 胡哥							
		地盘名稱: 觀塘裕民坊	核對: 謝永林	日期:			副本:							
地盘用鋁板B.M.表		項目類別: 幕牆	批准: Jason	日期:										
BM編號: 837-CW-M01-S-BP07		修改版次: F	A/C Code:	總V.F.:	4609.700	總重量:	44012.111	此BM依據EI/0282 G版資料計算						
序號	修改內容	鋁板圖號	鋁板名稱	顏色	實用	後備	總數	總重量	單件展開面積	總展開面積	單件V.F. 總V.F.		使用位置	樓層
											平方米			
23	修改尺寸	APB-H02b	3mm厚鋁板	UCT803649 FXL-3	1	0	1	1.24	0.152	0.15	0.139	0.139	T1CW H-2	27F
24	修改尺寸	APB-H02b	3mm厚鋁板	UCT803649 FXL-3	1	0	1	1.24	0.152	0.15	0.139	0.139	T2CWC-2	27F
25	修改尺寸	APB-H02b	3mm厚鋁板	UCT803649 FXL-3	1	0	1	1.24	0.152	0.15	0.139	0.139	T2CWB-2	27F
26	修改尺寸	APB-H02b	3mm厚鋁板	UCT803649 FXL-3	1	0	1	1.24	0.152	0.15	0.139	0.139	T3CW B-2	27F
27	修改尺寸	APB-H02b	3mm厚鋁板	UCT803649 FXL-3	1	0	1	1.24	0.152	0.15	0.139	0.139	T5CW M-2	27F
28	修改尺寸	APB-H02b	3mm厚鋁板	UCT803649 FXL-3	1	0	1	1.24	0.152	0.15	0.139	0.139	T5CW C-1	27F
29	修改尺寸	APB-H02c	3mm厚鋁板	UCT803649 FXL-3	1	0	1	1.67	0.206	0.21	0.188	0.188	T1CW D-1	27F
30	修改尺寸	APB-H02c	3mm厚鋁板	UCT803649 FXL-3	1	0	1	1.67	0.206	0.21	0.188	0.188	T1CW C-1	27F
31	修改尺寸	APB-H02c	3mm厚鋁板	UCT803649 FXL-3	1	0	1	1.67	0.206	0.21	0.188	0.188	T1CW H-2	27F
32	修改尺寸	APB-H02c	3mm厚鋁板	UCT803649 FXL-3	1	0	1	1.67	0.206	0.21	0.188	0.188	T2CW C-2	27F
33	修改尺寸	APB-H02c	3mm厚鋁板	UCT803649 FXL-3	1	0	1	1.67	0.206	0.21	0.188	0.188	T2CWB-2	27F
34	修改尺寸	APB-H02c	3mm厚鋁板	UCT803649 FXL-3	1	0	1	1.67	0.206	0.21	0.188	0.188	T3CW B-2	27F
35	修改尺寸	APB-H02c	3mm厚鋁板	UCT803649 FXL-3	1	0	1	1.67	0.206	0.21	0.188	0.188	T5CW M-2	27F
36	修改尺寸	APB-H02c	3mm厚鋁板	UCT803649 FXL-3	1	0	1	1.67	0.206	0.21	0.188	0.188	T5CW C-1	27F
37		APB-H03	3mm厚鋁板	UCT803649 FXL-3	35	0	35	41.83	0.147	5.14	0.124	4.337	T1CW-H-1	10~26F,27~49F
38		APB-H03	3mm厚鋁板	UCT803649 FXL-3	35	0	35	41.83	0.147	5.14	0.124	4.337	T1CW-G-2	10~26F,27~49F
39		APB-H03	3mm厚鋁板	UCT803649 FXL-3	70	0	70	83.66	0.147	10.29	0.124	8.673	T1CW-A-1	10~26F,27~49F
40		APB-H03	3mm厚鋁板	UCT803649 FXL-3	35	0	35	41.83	0.147	5.14	0.124	4.337	T1CW-B-3	10~26F,27~49F
41		APB-H03	3mm厚鋁板	UCT803649 FXL-3	39	0	39	46.61	0.147	5.73	0.124	4.832	T2CW-B-1	10~26F,27~53F
42		APB-H03	3mm厚鋁板	UCT803649 FXL-3	39	0	39	46.61	0.147	5.73	0.124	4.832	T2CW-A-2	10~26F,27~53F
43		APB-H03	3mm厚鋁板	UCT803649 FXL-3	39	0	39	46.61	0.147	5.73	0.124	4.832	T2CW-M-3	10~26F,27~53F
44		APB-H03	3mm厚鋁板	UCT803649 FXL-3	39	0	39	46.61	0.147	5.73	0.124	4.832	T2CW-H-2	10~26F,27~53F
45		APB-H03	3mm厚鋁板	UCT803649 FXL-3	37	0	37	44.22	0.147	5.44	0.124	4.584	T3CW-B-1	10~26F,27~51F

 美特鋁質 有限公司 MIDI Aluminium Fabricator Ltd.		工程號: J-837	計算: 鞠章芳	日期:	2019.10.22		送呈:	胡哥						
		地盘名稱: 觀塘裕民坊	核對: 謝永林	日期:			副本:							
地盘用鋁板B.M.表		項目類別: 幕牆	批准: Jason	日期:										
BM編號: 837-CW-M01-S-BP07		修改版次: F	A/C Code:	總V.F.:	4609.700		總重量:	44012.111	此BM依據EI/0282 G版資料計算					
序號	修改內容	鋁板圖號	鋁板名稱	顏色	實用	後備	總數	總重量	單件展開面積	總展開面積	總V.F.		使用位置	樓層
											單件V.F.	平方米		
46		APB-H03	3mm厚鋁板	UCT803649 FXL-3	37	0	37	44.22	0.147	5.44	0.124	4.584	T3CW-A-2	10~26F,27~51F
47		APB-H03	3mm厚鋁板	UCT803649 FXL-3	37	0	37	44.22	0.147	5.44	0.124	4.584	T3CW-F-2	10~26F,27~51F
48		APB-H03	3mm厚鋁板	UCT803649 FXL-3	35	0	35	41.83	0.147	5.14	0.124	4.337	T5CW-A-2	10~26F,27~49F
49		APB-H03	3mm厚鋁板	UCT803649 FXL-3	35	0	35	41.83	0.147	5.14	0.124	4.337	T5CW-A-1	10~26F,27~49F
50		APB-H03	3mm厚鋁板	UCT803649 FXL-3	35	0	35	41.83	0.147	5.14	0.124	4.337	T5CW-M-1	10~26F,27~49F
51		APB-H03	3mm厚鋁板	UCT803649 FXL-3	35	0	35	41.83	0.147	5.14	0.124	4.337	T5CW-L-2	10~26F,27~49F
52		APB-H03	3mm厚鋁板	UCT803649 FXL-3	35	0	35	41.83	0.147	5.14	0.124	4.337	T5CW-H-3	10~26F,27~49F
53		APB-H03a	3mm厚鋁板	UCT803649 FXL-3	34	0	34	102.62	0.371	12.62	0.313	10.639	T1CW-H-1	10~26F,28~49F
54		APB-H03a	3mm厚鋁板	UCT803649 FXL-3	34	0	34	102.62	0.371	12.62	0.313	10.639	T1CW-G-2	10~26F,28~49F
55		APB-H03a	3mm厚鋁板	UCT803649 FXL-3	68	0	68	205.23	0.371	25.24	0.313	21.277	T1CW-A-1	10~26F,28~49F
56		APB-H03a	3mm厚鋁板	UCT803649 FXL-3	34	0	34	102.62	0.371	12.62	0.313	10.639	T1CW-B-3	10~26F,28~49F
57		APB-H03a	3mm厚鋁板	UCT803649 FXL-3	38	0	38	114.69	0.371	14.11	0.313	11.890	T2CW-B-1	10~26F,28~53F
58		APB-H03a	3mm厚鋁板	UCT803649 FXL-3	38	0	38	114.69	0.371	14.11	0.313	11.890	T2CW-A-2	10~26F,28~53F
59		APB-H03a	3mm厚鋁板	UCT803649 FXL-3	38	0	38	114.69	0.371	14.11	0.313	11.890	T2CW-M-3	10~26F,28~53F
60		APB-H03a	3mm厚鋁板	UCT803649 FXL-3	38	0	38	114.69	0.371	14.11	0.313	11.890	T2CW-H-2	10~26F,28~53F
61		APB-H03a	3mm厚鋁板	UCT803649 FXL-3	36	0	36	108.65	0.371	13.36	0.313	11.264	T3CW-B-1	10~26F,28~51F
62		APB-H03a	3mm厚鋁板	UCT803649 FXL-3	36	0	36	108.65	0.371	13.36	0.313	11.264	T3CW-A-2	10~26F,28~51F
63		APB-H03a	3mm厚鋁板	UCT803649 FXL-3	36	0	36	108.65	0.371	13.36	0.313	11.264	T3CW-F-2	10~26F,28~51F
64		APB-H03a	3mm厚鋁板	UCT803649 FXL-3	34	0	34	102.62	0.371	12.62	0.313	10.639	T5CW-A-2	10~26F,28~49F
65		APB-H03a	3mm厚鋁板	UCT803649 FXL-3	34	0	34	102.62	0.371	12.62	0.313	10.639	T5CW-A-1	10~26F,28~49F
66		APB-H03a	3mm厚鋁板	UCT803649 FXL-3	34	0	34	102.62	0.371	12.62	0.313	10.639	T5CW-M-1	10~26F,28~49F
67		APB-H03a	3mm厚鋁板	UCT803649 FXL-3	34	0	34	102.62	0.371	12.62	0.313	10.639	T5CW-L-2	10~26F,28~49F
68		APB-H03a	3mm厚鋁板	UCT803649 FXL-3	34	0	34	102.62	0.371	12.62	0.313	10.639	T5CW-H-3	10~26F,28~49F

		工程號: J-837	計算: 鞠章芳	日期:	2019. 10. 22		送呈: 胡哥							
		地盘名稱: 觀塘裕民坊	核對: 謝永林	日期:			副本:							
地盘用鋁板B.M.表		項目類別: 幕牆	批准: Jason	日期:										
BM編號: 837-CW-M01-S-BP07		修改版次: F	A/C Code :	總V.F.:	4609.700		總重量:	44012.111	此BM依據EI/0282 G版資料計算					
序號	修改內容	鋁板圖號	鋁板名稱	顏色	實用	後備	總數	總重量	單件展開面積	總展開面積	總V.F.		使用位置	樓層
											單件V.F.	平方米		
69		APB-H03b	3mm厚鋁板	UCT803649 FXL-3	1	0	1	0.63	0.078	0.08	0.066	0.066	T1CW-H-1	27F
70		APB-H03b	3mm厚鋁板	UCT803649 FXL-3	1	0	1	0.63	0.078	0.08	0.066	0.066	T1CW-G-2	27F
71		APB-H03b	3mm厚鋁板	UCT803649 FXL-3	2	0	2	1.27	0.078	0.16	0.066	0.132	T1CW-A-1	27F
72		APB-H03b	3mm厚鋁板	UCT803649 FXL-3	1	0	1	0.63	0.078	0.08	0.066	0.066	T1CW-B-3	27F
73		APB-H03b	3mm厚鋁板	UCT803649 FXL-3	1	0	1	0.63	0.078	0.08	0.066	0.066	T2CW-B-1	27F
74		APB-H03b	3mm厚鋁板	UCT803649 FXL-3	1	0	1	0.63	0.078	0.08	0.066	0.066	T2CW-A-2	27F
75		APB-H03b	3mm厚鋁板	UCT803649 FXL-3	1	0	1	0.63	0.078	0.08	0.066	0.066	T2CW-M-3	27F
76		APB-H03b	3mm厚鋁板	UCT803649 FXL-3	1	0	1	0.63	0.078	0.08	0.066	0.066	T2CW-H-2	27F
77		APB-H03b	3mm厚鋁板	UCT803649 FXL-3	1	0	1	0.63	0.078	0.08	0.066	0.066	T3CW-B-1	27F
78		APB-H03b	3mm厚鋁板	UCT803649 FXL-3	1	0	1	0.63	0.078	0.08	0.066	0.066	T3CW-A-2	27F
79		APB-H03b	3mm厚鋁板	UCT803649 FXL-3	1	0	1	0.63	0.078	0.08	0.066	0.066	T3CW-F-2	27F
80		APB-H03b	3mm厚鋁板	UCT803649 FXL-3	1	0	1	0.63	0.078	0.08	0.066	0.066	T5CW-A-2	27F
81		APB-H03b	3mm厚鋁板	UCT803649 FXL-3	1	0	1	0.63	0.078	0.08	0.066	0.066	T5CW-A-1	27F
82		APB-H03b	3mm厚鋁板	UCT803649 FXL-3	1	0	1	0.63	0.078	0.08	0.066	0.066	T5CW-M-1	27F
83		APB-H03b	3mm厚鋁板	UCT803649 FXL-3	1	0	1	0.63	0.078	0.08	0.066	0.066	T5CW-L-2	27F
84		APB-H03b	3mm厚鋁板	UCT803649 FXL-3	1	0	1	0.63	0.078	0.08	0.066	0.066	T5CW-H-3	27F
85		APB-H03d	3mm厚鋁板	UCT803649 FXL-3	1	0	1	1.50	0.184	0.18	0.155	0.155	T1CW-H-1	27F
86		APB-H03d	3mm厚鋁板	UCT803649 FXL-3	1	0	1	1.50	0.184	0.18	0.155	0.155	T1CW-G-2	27F
87		APB-H03d	3mm厚鋁板	UCT803649 FXL-3	2	0	2	3.00	0.184	0.37	0.155	0.311	T1CW-A-1	27F
88		APB-H03d	3mm厚鋁板	UCT803649 FXL-3	1	0	1	1.50	0.184	0.18	0.155	0.155	T1CW-B-3	27F
89		APB-H03d	3mm厚鋁板	UCT803649 FXL-3	1	0	1	1.50	0.184	0.18	0.155	0.155	T2CW-B-1	27F
90		APB-H03d	3mm厚鋁板	UCT803649 FXL-3	1	0	1	1.50	0.184	0.18	0.155	0.155	T2CW-A-2	27F

 美特鋁質 有限公司 MIDT Aluminium Fabricator Ltd.		工程號: J-837	計算: 鞠章芳	日期: 2019.10.22				送呈: 胡哥						
		地盤名稱: 觀塘裕民坊	核對: 謝永林	日期:				副本:						
地盤用鋁板B.M.表		項目類別: 幕牆	批准: Jason	日期:										
BM編號: 837-CW-M01-S-BP07		修改版次: F	A/C Code:	總V.F.: 4609.700	總重量: 44012.111	此BM依據EI/0282 G版資料計算								
序號	修改內容	鋁板圖號	鋁板名稱	顏色	實用	後備	總數	總重量	單件展開面積	總展開面積	總V.F.		使用位置	樓層
											單件V.F.	平方米		
91		APB-H03d	3mm厚鋁板	UCT803649 FXL-3	1	0	1	1.50	0.184	0.18	0.155	0.155	T2CW-M-3	27F
92		APB-H03d	3mm厚鋁板	UCT803649 FXL-3	1	0	1	1.50	0.184	0.18	0.155	0.155	T2CW-H-2	27F
93		APB-H03d	3mm厚鋁板	UCT803649 FXL-3	1	0	1	1.50	0.184	0.18	0.155	0.155	T3CW-B-1	27F
94		APB-H03d	3mm厚鋁板	UCT803649 FXL-3	1	0	1	1.50	0.184	0.18	0.155	0.155	T3CW-A-2	27F
95		APB-H03d	3mm厚鋁板	UCT803649 FXL-3	1	0	1	1.50	0.184	0.18	0.155	0.155	T3CW-F-2	27F
96		APB-H03d	3mm厚鋁板	UCT803649 FXL-3	1	0	1	1.50	0.184	0.18	0.155	0.155	T5CW-A-2	27F
97		APB-H03d	3mm厚鋁板	UCT803649 FXL-3	1	0	1	1.50	0.184	0.18	0.155	0.155	T5CW-A-1	27F
98		APB-H03d	3mm厚鋁板	UCT803649 FXL-3	1	0	1	1.50	0.184	0.18	0.155	0.155	T5CW-M-1	27F
99		APB-H03d	3mm厚鋁板	UCT803649 FXL-3	1	0	1	1.50	0.184	0.18	0.155	0.155	T5CW-L-2	27F
100		APB-H03d	3mm厚鋁板	UCT803649 FXL-3	1	0	1	1.50	0.184	0.18	0.155	0.155	T5CW-H-3	27F
101		APB-H03c	3mm厚鋁板	UCT803649 FXL-3	1	0	1	0.86	0.105	0.11	0.089	0.089	T1CW-H-1	27F
102		APB-H03c	3mm厚鋁板	UCT803649 FXL-3	1	0	1	0.86	0.105	0.11	0.089	0.089	T1CW-G-2	27F
103		APB-H03c	3mm厚鋁板	UCT803649 FXL-3	2	0	2	1.71	0.105	0.21	0.089	0.178	T1CW-A-1	27F
104		APB-H03c	3mm厚鋁板	UCT803649 FXL-3	1	0	1	0.86	0.105	0.11	0.089	0.089	T1CW-B-3	27F
105		APB-H03c	3mm厚鋁板	UCT803649 FXL-3	1	0	1	0.86	0.105	0.11	0.089	0.089	T2CW-B-1	27F
106		APB-H03c	3mm厚鋁板	UCT803649 FXL-3	1	0	1	0.86	0.105	0.11	0.089	0.089	T2CW-A-2	27F
107		APB-H03c	3mm厚鋁板	UCT803649 FXL-3	1	0	1	0.86	0.105	0.11	0.089	0.089	T2CW-M-3	27F
108		APB-H03c	3mm厚鋁板	UCT803649 FXL-3	1	0	1	0.86	0.105	0.11	0.089	0.089	T2CW-H-2	27F
109		APB-H03c	3mm厚鋁板	UCT803649 FXL-3	1	0	1	0.86	0.105	0.11	0.089	0.089	T3CW-B-1	27F
110		APB-H03c	3mm厚鋁板	UCT803649 FXL-3	1	0	1	0.86	0.105	0.11	0.089	0.089	T3CW-A-2	27F
111		APB-H03c	3mm厚鋁板	UCT803649 FXL-3	1	0	1	0.86	0.105	0.11	0.089	0.089	T3CW-F-2	27F
112		APB-H03c	3mm厚鋁板	UCT803649 FXL-3	1	0	1	0.86	0.105	0.11	0.089	0.089	T5CW-A-2	27F
113		APB-H03c	3mm厚鋁板	UCT803649 FXL-3	1	0	1	0.86	0.105	0.11	0.089	0.089	T5CW-A-1	27F


 美特鋁質 有限公司 MTDI Aluminium Fabricator Ltd.		工程號: J-837	計算: 鞠章芳	日期:	2019.10.22		送呈:	胡哥						
		地盤名稱: 觀塘裕民坊	核對: 謝永林	日期:			副本:							
地盤用鋁板B.M.表		項目類別: 幕牆	批准: Jason	日期:										
BM編號: 837-CW-M01-S-BP07		修改版次: F	A/C Code :	總V.F.:	4609.700		總重量:	44012.111 此BM依據EI/0282 G版資料計算						
序號	修改內容	鋁板圖號	鋁板名稱	顏色	實用	後備	總數	總重量	單件展開面積	總展開面積	單件V.F. / 總V.F.		使用位置	樓層
											平方米			
114		APB-H03c	3mm厚鋁板	UCT803649 FXL-3	1	0	1	0.86	0.105	0.11	0.089	0.089	T5CW-M-1	27F
115		APB-H03c	3mm厚鋁板	UCT803649 FXL-3	1	0	1	0.86	0.105	0.11	0.089	0.089	T5CW-L-2	27F
116		APB-H03c	3mm厚鋁板	UCT803649 FXL-3	1	0	1	0.86	0.105	0.11	0.089	0.089	T5CW-H-3	27F
117		APB-H04	3mm厚鋁板	UCT803649 FXL-3	34	0	34	134.74	0.487	16.57	0.453	15.406	T1CW-A-3	10~26F,27~48F
118		APB-H04	3mm厚鋁板	UCT803649 FXL-3	35	0	35	138.71	0.487	17.06	0.453	15.859	T1CW-C-1	10~26F,27~49F
119		APB-H04	3mm厚鋁板	UCT803649 FXL-3	35	0	35	138.71	0.487	17.06	0.453	15.859	T1CW-M-2	10~26F,27~49F
120		APB-H04	3mm厚鋁板	UCT803649 FXL-3	35	0	35	138.71	0.487	17.06	0.453	15.859	T1CW-K-2	10~26F,27~49F
121		APB-H04	3mm厚鋁板	UCT803649 FXL-3	35	0	35	138.71	0.487	17.06	0.453	15.859	T1CW-H-2	10~26F,27~49F
122		APB-H04	3mm厚鋁板	UCT803649 FXL-3	39	0	39	154.56	0.487	19.01	0.453	17.672	T2CW-F-2	10~26F,27~53F
123		APB-H04	3mm厚鋁板	UCT803649 FXL-3	39	0	39	154.56	0.487	19.01	0.453	17.672	T2CW-D-1	10~26F,27~53F
124		APB-H04	3mm厚鋁板	UCT803649 FXL-3	39	0	39	154.56	0.487	19.01	0.453	17.672	T2CW-B-2	10~26F,27~53F
125		APB-H04	3mm厚鋁板	UCT803649 FXL-3	39	0	39	154.56	0.487	19.01	0.453	17.672	T2CW-K-2	10~26F,27~53F
126		APB-H04	3mm厚鋁板	UCT803649 FXL-3	37	0	37	146.63	0.487	18.04	0.453	16.765	T3CW-M-2	10~26F,27~51F
127		APB-H04	3mm厚鋁板	UCT803649 FXL-3	36	0	36	142.67	0.487	17.55	0.453	16.312	T3CW-K-2	10~26F,27~50F
128		APB-H04	3mm厚鋁板	UCT803649 FXL-3	37	0	37	146.63	0.487	18.04	0.453	16.765	T3CW-B-2	10~26F,27~51F
129		APB-H04	3mm厚鋁板	UCT803649 FXL-3	35	0	35	138.71	0.487	17.06	0.453	15.859	T5CW-M-2	10~26F,27~49F
130		APB-H04	3mm厚鋁板	UCT803649 FXL-3	35	0	35	138.71	0.487	17.06	0.453	15.859	T5CW-B-2	10~26F,27~49F
131		APB-H04	3mm厚鋁板	UCT803649 FXL-3	35	0	35	138.71	0.487	17.06	0.453	15.859	T5CW-E-2	10~26F,27~49F
132		APB-H04	3mm厚鋁板	UCT803649 FXL-3	35	0	35	138.71	0.487	17.06	0.453	15.859	T5CW-C-1	10~26F,27~49F
133		APB-H04a	3mm厚鋁板	UCT803649 FXL-3	33	0	33	330.28	1.231	40.62	1.144	37.763	T1CW-A-3	10~26F,28~48F
134		APB-H04a	3mm厚鋁板	UCT803649 FXL-3	34	0	34	340.28	1.231	41.86	1.144	38.907	T1CW-C-1	10~26F,28~49F
135		APB-H04a	3mm厚鋁板	UCT803649 FXL-3	34	0	34	340.28	1.231	41.86	1.144	38.907	T1CW-M-2	10~26F,28~49F
136		APB-H04a	3mm厚鋁板	UCT803649 FXL-3	34	0	34	340.28	1.231	41.86	1.144	38.907	T1CW-K-2	10~26F,28~49F


		工程號: J-837	計算: 鞠章芳	日期: 2019.10.22				送呈: 胡哥						
		地盤名稱: 觀塘裕民坊	核對: 謝永林	日期:				副本:						
地盤用鋁板B.M.表		項目類別: 幕牆	批准: Jason	日期:										
BM編號: 837-CW-M01-S-BP07		修改版次: F	A/C Code:	總V.F.: 4609.700	總重量: 44012.111	此BM依據EI/0282 G版資料計算								
序號	修改內容	鋁板圖號	鋁板名稱	顏色	實用	後備	總數	總重量	單件展開面積	總展開面積	總V.F.		使用位置	樓層
											單件V.F.	平方米		
137		APB-H04a	3mm厚鋁板	UCT803649 FXL-3	34	0	34	340.28	1.231	41.86	1.144	38.907	T1CW-H-2	10~26F,28~49F
138		APB-H04a	3mm厚鋁板	UCT803649 FXL-3	38	0	38	380.32	1.231	46.78	1.144	43.484	T2CW-F-2	10~26F,28~53F
139		APB-H04a	3mm厚鋁板	UCT803649 FXL-3	38	0	38	380.32	1.231	46.78	1.144	43.484	T2CW-D-1	10~26F,28~53F
140		APB-H04a	3mm厚鋁板	UCT803649 FXL-3	38	0	38	380.32	1.231	46.78	1.144	43.484	T2CW-B-2	10~26F,28~53F
141		APB-H04a	3mm厚鋁板	UCT803649 FXL-3	38	0	38	380.32	1.231	46.78	1.144	43.484	T2CW-K-2	10~26F,28~53F
142		APB-H04a	3mm厚鋁板	UCT803649 FXL-3	36	0	36	360.30	1.231	44.32	1.144	41.196	T3CW-M-2	10~26F,28~51F
143		APB-H04a	3mm厚鋁板	UCT803649 FXL-3	35	0	35	350.29	1.231	43.09	1.144	40.051	T3CW-K-2	10~26F,28~50F
144		APB-H04a	3mm厚鋁板	UCT803649 FXL-3	36	0	36	360.30	1.231	44.32	1.144	41.196	T3CW-B-2	10~26F,28~51F
145		APB-H04a	3mm厚鋁板	UCT803649 FXL-3	34	0	34	340.28	1.231	41.86	1.144	38.907	T5CW-M-2	10~26F,28~49F
146		APB-H04a	3mm厚鋁板	UCT803649 FXL-3	34	0	34	340.28	1.231	41.86	1.144	38.907	T5CW-B-2	10~26F,28~49F
147		APB-H04a	3mm厚鋁板	UCT803649 FXL-3	34	0	34	340.28	1.231	41.86	1.144	38.907	T5CW-E-2	10~26F,28~49F
148		APB-H04a	3mm厚鋁板	UCT803649 FXL-3	34	0	34	340.28	1.231	41.86	1.144	38.907	T5CW-C-1	10~26F,28~49F
149		APB-H04b	3mm厚鋁板	UCT803649 FXL-3	1	0	1	2.10	0.259	0.26	0.241	0.241	T1CW-A-3	27F
150		APB-H04b	3mm厚鋁板	UCT803649 FXL-3	1	0	1	2.10	0.259	0.26	0.241	0.241	T1CW-C-1	27F
151		APB-H04b	3mm厚鋁板	UCT803649 FXL-3	1	0	1	2.10	0.259	0.26	0.241	0.241	T1CW-M-2	27F
152		APB-H04b	3mm厚鋁板	UCT803649 FXL-3	1	0	1	2.10	0.259	0.26	0.241	0.241	T1CW-K-2	27F
153		APB-H04b	3mm厚鋁板	UCT803649 FXL-3	1	0	1	2.10	0.259	0.26	0.241	0.241	T1CW-H-2	27F
154		APB-H04b	3mm厚鋁板	UCT803649 FXL-3	1	0	1	2.10	0.259	0.26	0.241	0.241	T2CW-F-2	27F
155		APB-H04b	3mm厚鋁板	UCT803649 FXL-3	1	0	1	2.10	0.259	0.26	0.241	0.241	T2CW-D-1	27F
156		APB-H04b	3mm厚鋁板	UCT803649 FXL-3	1	0	1	2.10	0.259	0.26	0.241	0.241	T2CW-B-2	27F
157		APB-H04b	3mm厚鋁板	UCT803649 FXL-3	1	0	1	2.10	0.259	0.26	0.241	0.241	T2CW-K-2	27F
158		APB-H04b	3mm厚鋁板	UCT803649 FXL-3	1	0	1	2.10	0.259	0.26	0.241	0.241	T3CW-M-2	27F
159		APB-H04b	3mm厚鋁板	UCT803649 FXL-3	1	0	1	2.10	0.259	0.26	0.241	0.241	T3CW-K-2	27F


 美特鋁質 有限公司 MTDI Aluminium Fabricator Ltd.		工程號: J-837	計算: 鞠章芳	日期:	2019.10.22		送呈:	胡哥						
		地盤名稱: 觀塘裕民坊	核對: 謝永林	日期:			副本:							
地盤用鋁板B.M.表		項目類別: 幕牆	批准: Jason	日期:										
BM編號: 837-CW-M01-S-BP07		修改版次: F	A/C Code :	總V.F.:	4609.700		總重量:	44012.111		此BM依據EI/0282 G版資料計算				
序號	修改內容	鋁板圖號	鋁板名稱	顏色	實用	後備	總數	總重量	單件展開面積	總展開面積	平方米		使用位置	樓層
											單件V.F.	總V.F.		
160		APB-H04b	3mm厚鋁板	UCT803649 FXL-3	1	0	1	2.10	0.259	0.26	0.241	0.241	T3CW-B-2	27F
161		APB-H04b	3mm厚鋁板	UCT803649 FXL-3	1	0	1	2.10	0.259	0.26	0.241	0.241	T5CW-M-2	27F
162		APB-H04b	3mm厚鋁板	UCT803649 FXL-3	1	0	1	2.10	0.259	0.26	0.241	0.241	T5CW-B-2	27F
163		APB-H04b	3mm厚鋁板	UCT803649 FXL-3	1	0	1	2.10	0.259	0.26	0.241	0.241	T5CW-E-2	27F
164		APB-H04b	3mm厚鋁板	UCT803649 FXL-3	1	0	1	2.10	0.259	0.26	0.241	0.241	T5CW-C-1	27F
165		APB-H04c	3mm厚鋁板	UCT803649 FXL-3	1	0	1	2.84	0.350	0.35	0.325	0.325	T1CW-A-3	27F
166		APB-H04c	3mm厚鋁板	UCT803649 FXL-3	1	0	1	2.84	0.350	0.35	0.325	0.325	T1CW-C-1	27F
167		APB-H04c	3mm厚鋁板	UCT803649 FXL-3	1	0	1	2.84	0.350	0.35	0.325	0.325	T1CW-M-2	27F
168		APB-H04c	3mm厚鋁板	UCT803649 FXL-3	1	0	1	2.84	0.350	0.35	0.325	0.325	T1CW-K-2	27F
169		APB-H04c	3mm厚鋁板	UCT803649 FXL-3	1	0	1	2.84	0.350	0.35	0.325	0.325	T1CW-H-2	27F
170		APB-H04c	3mm厚鋁板	UCT803649 FXL-3	1	0	1	2.84	0.350	0.35	0.325	0.325	T2CW-F-2	27F
171		APB-H04c	3mm厚鋁板	UCT803649 FXL-3	1	0	1	2.84	0.350	0.35	0.325	0.325	T2CW-D-1	27F
172		APB-H04c	3mm厚鋁板	UCT803649 FXL-3	1	0	1	2.84	0.350	0.35	0.325	0.325	T2CW-B-2	27F
173		APB-H04c	3mm厚鋁板	UCT803649 FXL-3	1	0	1	2.84	0.350	0.35	0.325	0.325	T2CW-K-2	27F
174		APB-H04c	3mm厚鋁板	UCT803649 FXL-3	1	0	1	2.84	0.350	0.35	0.325	0.325	T3CW-M-2	27F
175		APB-H04c	3mm厚鋁板	UCT803649 FXL-3	1	0	1	2.84	0.350	0.35	0.325	0.325	T3CW-K-2	27F
176		APB-H04c	3mm厚鋁板	UCT803649 FXL-3	1	0	1	2.84	0.350	0.35	0.325	0.325	T3CW-B-2	27F
177		APB-H04c	3mm厚鋁板	UCT803649 FXL-3	1	0	1	2.84	0.350	0.35	0.325	0.325	T5CW-M-2	27F
178		APB-H04c	3mm厚鋁板	UCT803649 FXL-3	1	0	1	2.84	0.350	0.35	0.325	0.325	T5CW-B-2	27F
179		APB-H04c	3mm厚鋁板	UCT803649 FXL-3	1	0	1	2.84	0.350	0.35	0.325	0.325	T5CW-E-2	27F
180		APB-H04c	3mm厚鋁板	UCT803649 FXL-3	1	0	1	2.84	0.350	0.35	0.325	0.325	T5CW-C-1	27F


		工程號: J-837	計算: 鞠章芳	日期: 2019.10.22				送呈: 胡哥						
		地盤名稱: 觀塘裕民坊	核對: 謝永林	日期:				副本:						
地盤用鋁板B.M.表		項目類別: 幕牆	批准: Jason	日期:										
BM編號: 837-CW-M01-S-BP07		修改版次: F	A/C Code :	總V.F.: 4609.700	總重量: 44012.111	此BM依據EI/0282 G版資料計算								
序號	修改內容	鋁板圖號	鋁板名稱	顏色	實用	後備	總數	總重量	單件展開面積	總展開面積	單件V.F. / 總V.F.		使用位置	樓層
											平方米			
181	E10260 已做6件	APB-H05	3mm厚鋁板	UCT803649 FXL-3	29	0	29	126.97	0.539	15.62	0.514	14.899	T1CW-F-2	10~26F,27~49F
182		APB-H05	3mm厚鋁板	UCT803649 FXL-3	39	0	39	170.75	0.539	21.00	0.514	20.036	T2CW-N-2	10~26F,27~53F
183	E10260 已做6件	APB-H05a	3mm厚鋁板	UCT803649 FXL-3	28	0	28	309.59	1.360	38.08	1.297	36.328	T1CW-F-2	10~26F,28~49F
184		APB-H05a	3mm厚鋁板	UCT803649 FXL-3	38	0	38	420.16	1.360	51.68	1.297	49.302	T2CW-N-2	10~26F,28~53F
185		APB-H05b	3mm厚鋁板	UCT803649 FXL-3	1	0	1	2.33	0.286	0.29	0.273	0.273	T1CW-F-2	27F
186		APB-H05b	3mm厚鋁板	UCT803649 FXL-3	1	0	1	2.33	0.286	0.29	0.273	0.273	T2CW-N-2	27F
187		APB-H05c	3mm厚鋁板	UCT803649 FXL-3	1	0	1	3.14	0.386	0.39	0.369	0.369	T1CW-F-2	27F
188		APB-H05c	3mm厚鋁板	UCT803649 FXL-3	1	0	1	3.14	0.386	0.39	0.369	0.369	T2CW-N-2	27F
189	E10260 已做3件	APB-H06	3mm厚鋁板	UCT803649 FXL-3	32	0	32	96.01	0.369	11.81	0.344	11.016	T1CW-E-2	10~26F,27~49F
190		APB-H06	3mm厚鋁板	UCT803649 FXL-3	39	0	39	117.01	0.369	14.39	0.344	13.426	T2CW-M-3	10~26F,27~53F
191		APB-H06	3mm厚鋁板	UCT803649 FXL-3	37	0	37	111.01	0.369	13.65	0.344	12.738	T3CW-F-2	10~26F,27~51F
192	E10260 已做3件	APB-H06a	3mm厚鋁板	UCT803649 FXL-3	31	0	31	234.89	0.932	28.89	0.869	26.952	T1CW-E-2	10~26F,28~49F
193		APB-H06a	3mm厚鋁板	UCT803649 FXL-3	38	0	38	287.93	0.932	35.42	0.869	33.038	T2CW-M-3	10~26F,28~53F
194		APB-H06a	3mm厚鋁板	UCT803649 FXL-3	36	0	36	272.78	0.932	33.55	0.869	31.299	T3CW-F-2	10~26F,28~51F
195		APB-H06b	3mm厚鋁板	UCT803649 FXL-3	1	0	1	1.59	0.196	0.20	0.183	0.183	T1CW-E-2	27F
196		APB-H06b	3mm厚鋁板	UCT803649 FXL-3	1	0	1	1.59	0.196	0.20	0.183	0.183	T2CW-M-3	27F
197		APB-H06b	3mm厚鋁板	UCT803649 FXL-3	1	0	1	1.59	0.196	0.20	0.183	0.183	T3CW-F-2	27F
198		APB-H06d	3mm厚鋁板	UCT803649 FXL-3	1	0	1	3.73	0.459	0.46	0.428	0.428	T1CW-E-2	27F
199		APB-H06d	3mm厚鋁板	UCT803649 FXL-3	1	0	1	3.73	0.459	0.46	0.428	0.428	T2CW-M-3	27F
200		APB-H06d	3mm厚鋁板	UCT803649 FXL-3	1	0	1	3.73	0.459	0.46	0.428	0.428	T3CW-F-2	27F


 美特鋁質 有限公司 MTDI Aluminium Fabricator Ltd.		工程號: J-837	計算: 鞠章芳	日期: 2019.10.22				送呈: 胡哥						
		地盤名稱: 觀塘裕民坊	核對: 謝永林	日期:				副本:						
地盤用鋁板B.M.表		項目類別: 幕牆	批准: Jason	日期:										
BM編號: 837-CW-M01-S-BP07		修改版次: F	A/C Code:	總V.F.: 4609.700	總重量: 44012.111	此BM依據EI/0282 G版資料計算								
序號	修改內容	鋁板圖號	鋁板名稱	顏色	實用	後備	總數	總重量	單件展開面積	總展開面積	單件V.F.	總V.F.	使用位置	樓層
											平方米			
201		APB-H06c	3mm厚鋁板	UCT803649 FXL-3	1	0	1	2.15	0.265	0.26	0.247	0.247	T1CW-E-2	27F
202		APB-H06c	3mm厚鋁板	UCT803649 FXL-3	1	0	1	2.15	0.265	0.26	0.247	0.247	T2CW-M-3	27F
203		APB-H06c	3mm厚鋁板	UCT803649 FXL-3	1	0	1	2.15	0.265	0.26	0.247	0.247	T3CW-F-2	27F
204		APB-H07	3mm厚鋁板	UCT803649 FXL-3	35	0	35	21.14	0.074	2.60	0.059	2.071	T1CW-D-1	10~26F,27~49F
205		APB-H07	3mm厚鋁板	UCT803649 FXL-3	34	0	34	20.54	0.074	2.53	0.059	2.012	T1CW-A-3	10~26F,27~48F
206		APB-H07	3mm厚鋁板	UCT803649 FXL-3	34	0	34	20.54	0.074	2.53	0.059	2.012	T1CW-A-2	10~26F,27~48F
207		APB-H07	3mm厚鋁板	UCT803649 FXL-3	70	0	70	42.29	0.074	5.20	0.059	4.143	T1CW-C-1	10~26F,27~49F
208		APB-H07	3mm厚鋁板	UCT803649 FXL-3	35	0	35	21.14	0.074	2.60	0.059	2.071	T1CW-M-2	10~26F,27~49F
209		APB-H07	3mm厚鋁板	UCT803649 FXL-3	35	0	35	21.14	0.074	2.60	0.059	2.071	T1CW-M-1	10~26F,27~49F
210		APB-H07	3mm厚鋁板	UCT803649 FXL-3	35	0	35	21.14	0.074	2.60	0.059	2.071	T1CW-K-2	10~26F,27~49F
211		APB-H07	3mm厚鋁板	UCT803649 FXL-3	70	0	70	42.29	0.074	5.20	0.059	4.143	T1CW-H-2	10~26F,27~49F
212		APB-H07	3mm厚鋁板	UCT803649 FXL-3	39	0	39	23.56	0.074	2.90	0.059	2.308	T2CW-H-1	10~26F,27~53F
213		APB-H07	3mm厚鋁板	UCT803649 FXL-3	39	0	39	23.56	0.074	2.90	0.059	2.308	T2CW-F-2	10~26F,27~53F
214		APB-H07	3mm厚鋁板	UCT803649 FXL-3	39	0	39	23.56	0.074	2.90	0.059	2.308	T2CW-F-1	10~26F,27~53F
215		APB-H07	3mm厚鋁板	UCT803649 FXL-3	39	0	39	23.56	0.074	2.90	0.059	2.308	T2CW-D-1	10~26F,27~53F
216		APB-H07	3mm厚鋁板	UCT803649 FXL-3	78	0	78	47.12	0.074	5.80	0.059	4.616	T2CW-B-2	10~26F,27~53F
217		APB-H07	3mm厚鋁板	UCT803649 FXL-3	39	0	39	23.56	0.074	2.90	0.059	2.308	T2CW-L-2	10~26F,27~53F
218		APB-H07	3mm厚鋁板	UCT803649 FXL-3	39	0	39	23.56	0.074	2.90	0.059	2.308	T2CW-K-1	10~26F,27~53F
219		APB-H07	3mm厚鋁板	UCT803649 FXL-3	37	0	37	22.35	0.074	2.75	0.059	2.190	T3CW-F-1	10~26F,27~51F
220		APB-H07	3mm厚鋁板	UCT803649 FXL-3	37	0	37	22.35	0.074	2.75	0.059	2.190	T3CW-M-2	10~26F,27~51F
221		APB-H07	3mm厚鋁板	UCT803649 FXL-3	36	0	36	21.75	0.074	2.67	0.059	2.131	T3CW-K-2	10~26F,27~50F
222		APB-H07	3mm厚鋁板	UCT803649 FXL-3	37	0	37	22.35	0.074	2.75	0.059	2.190	T3CW-K-1	10~26F,27~51F
223		APB-H07	3mm厚鋁板	UCT803649 FXL-3	36	0	36	21.75	0.074	2.67	0.059	2.131	T3CW-J-2	10~26F,27~50F
224		APB-H07	3mm厚鋁板	UCT803649 FXL-3	37	0	37	22.35	0.074	2.75	0.059	2.190	T3CW-J-1	10~26F,27~51F
225		APB-H07	3mm厚鋁板	UCT803649 FXL-3	37	0	37	22.35	0.074	2.75	0.059	2.190	T3CW-H-2	10~26F,27~51F


 美特鋁質 有限公司 MIDI Aluminium Fabricator Ltd.		工程號: J-837	計算: 鞠章芳	日期:	2019.10.22		送呈:	胡哥						
		地盤名稱: 觀塘裕民坊	核對: 謝永林	日期:			副本:							
地盤用鋁板B.M.表		項目類別: 幕牆	批准: Jason	日期:										
BM編號: 837-CW-M01-S-BP07		修改版次: F	A/C Code :	總V.F.:	4609.700		總重量:	44012.111	此BM依據EI/0282 G版資料計算					
序號	修改內容	鋁板圖號	鋁板名稱	顏色	實用	後備	總數	總重量	單件展開面積	總展開面積	平方米		使用位置	樓層
											單件V.F.	總V.F.		
226		APB-H07	3mm厚鋁板	UCT803649 FXL-3	37	0	37	22.35	0.074	2.75	0.059	2.190	T3CW-H-1	10~26F,27~51F
227		APB-H07	3mm厚鋁板	UCT803649 FXL-3	74	0	74	44.70	0.074	5.50	0.059	4.380	T3CW-B-2	10~26F,27~51F
228		APB-H07	3mm厚鋁板	UCT803649 FXL-3	36	0	36	21.75	0.074	2.67	0.059	2.131	T3CW-D-1	10~26F,27~50F
229		APB-H07	3mm厚鋁板	UCT803649 FXL-3	36	0	36	21.75	0.074	2.67	0.059	2.131	T3CW-G-1	10~26F,27~50F
230		APB-H07	3mm厚鋁板	UCT803649 FXL-3	19	0	19	11.48	0.074	1.41	0.059	1.124	T3CW-M-1	31~51F
231		APB-H07	3mm厚鋁板	UCT803649 FXL-3	35	0	35	21.14	0.074	2.60	0.059	2.071	T5CW-M-2	10~26F,27~49F
232		APB-H07	3mm厚鋁板	UCT803649 FXL-3	35	0	35	21.14	0.074	2.60	0.059	2.071	T5CW-G-2	10~26F,27~49F
233		APB-H07	3mm厚鋁板	UCT803649 FXL-3	35	0	35	21.14	0.074	2.60	0.059	2.071	T5CW-G-1	10~26F,27~49F
234		APB-H07	3mm厚鋁板	UCT803649 FXL-3	35	0	35	21.14	0.074	2.60	0.059	2.071	T5CW-E-2	10~26F,27~49F
235		APB-H07	3mm厚鋁板	UCT803649 FXL-3	35	0	35	21.14	0.074	2.60	0.059	2.071	T5CW-E-1	10~26F,27~49F
236		APB-H07	3mm厚鋁板	UCT803649 FXL-3	35	0	35	21.14	0.074	2.60	0.059	2.071	T5CW-C-1	10~26F,27~49F
237		APB-H07	3mm厚鋁板	UCT803649 FXL-3	10	0	10	6.04	0.074	0.74	0.059	0.592	T5CW-C-1	10~21F
238		APB-H07	3mm厚鋁板	UCT803649 FXL-3	25	0	25	15.10	0.074	1.86	0.059	1.480	T5CW-A-3	22~26F,27~49F
239		APB-H08	3mm厚鋁板	UCT803649 FXL-3	18	0	18	10.87	0.074	1.34	0.059	1.065	T3CWM-1	10~26F,27~30F
240		APB-H08	3mm厚鋁板	UCT803649 FXL-3	35	0	35	21.14	0.074	2.60	0.059	2.071	T5CWM-2	10~26F,27~49F
241		APB-H08	3mm厚鋁板	UCT803649 FXL-3	70	0	70	42.29	0.074	5.20	0.059	4.143	T5CWJK-1	10~26F,27~49F
242		APB-H08	3mm厚鋁板	UCT803649 FXL-3	10	0	10	6.04	0.074	0.74	0.059	0.592	T5CWA-3	10~21F
243	修改尺寸	APB-H09	3mm厚鋁板	UCT803649 FXL-3	35	0	35	23.20	0.082	2.85	0.066	2.306	T1CWK-1	10~26F,27~49F
244	修改尺寸	APB-H09a	3mm厚鋁板	UCT803649 FXL-3	34	0	34	107.90	0.390	13.27	0.315	10.723	T1CWK-1	10~26F,28~49F
245		APB-H14	3mm厚鋁板	UCT803649 FXL-3	34	0	34	165.64	0.599	20.37	0.564	19.161	T5CWJK-1	10~26F,28~49F
246		APB-H15	3mm厚鋁板	UCT803649 FXL-3	34	0	34	186.79	0.676	22.98	0.640	21.762	T5CWJK-1	10~26F,28~49F
247		APB-H16	3mm厚鋁板	UCT803649 FXL-3	34	0	34	200.89	0.727	24.71	0.691	23.496	T5CWM-2	10~26F,28~49F
248		APB-H16	3mm厚鋁板	UCT803649 FXL-3	10	0	10	59.08	0.727	7.27	0.691	6.911	T5CWA-3	10~21F
249		APB-H18	3mm厚鋁板	UCT803649 FXL-3	17	0	17	118.07	0.854	14.52	0.819	13.915	T3CWM-1	10~26F,28~30F
250	修改尺寸	APB-H19	3mm厚鋁板	UCT803649 FXL-3	34	0	34	87.73	0.317	10.79	0.255	8.663	T1CWG-1	10~26F,28~49F

 美特鋁質 有限公司 MIDI Aluminium Fabricator Ltd.		工程號: J-837	計算: 鞠章芳	日期: 2019.10.22				送呈: 胡哥						
		地盘名稱: 觀塘裕民坊	核對: 謝永林	日期:				副本:						
地盘用鋁板B.M.表		項目類別: 幕牆	批准: Jason	日期:										
BM編號: 837-CW-M01-S-BP07		修改版次: F	A/C Code :	總V.F.: 4609.700	總重量: 44012.111	此BM依據EI/0282 G版資料計算								
序號	修改內容	鋁板圖號	鋁板名稱	顏色	實用	後備	總數	總重量	單件展開面積	總展開面積	單件V.F. / 總V.F.		使用位置	樓層
											平方米			
251	修改尺寸	APB-H20	3mm厚鋁板	UCT803649 FXL-3	37	0	37	60.22	0.200	7.41	0.173	6.418	T1CWA-2	7~26F,27~48F
252	修改尺寸	APB-H20	3mm厚鋁板	UCT803649 FXL-3	38	0	38	61.85	0.200	7.61	0.173	6.591	T1CWM-1	7~26F,27~49F
253	修改尺寸	APB-H20	3mm厚鋁板	UCT803649 FXL-3	38	0	38	61.85	0.200	7.61	0.173	6.591	T1CWK-1	7~26F,27~49F
254	修改尺寸	APB-H20	3mm厚鋁板	UCT803649 FXL-3	42	0	42	68.36	0.200	8.41	0.173	7.285	T2CWF-1	7~26F,27~53F
255	修改尺寸	APB-H20	3mm厚鋁板	UCT803649 FXL-3	42	0	42	68.36	0.200	8.41	0.173	7.285	T2CWL-1	7~26F,27~53F
256	取消	APB-H20	3mm厚鋁板	UCT803649 FXL-3	0	0	0	0.00	0.200	0.00	0.173	0.000	T3CWM-1	7~26F,27~51F
257	取消	APB-H20	3mm厚鋁板	UCT803649 FXL-3	0	0	0	0.00	0.200	0.00	0.173	0.000	T3CWK-1	7~26F,27~51F
258	取消	APB-H20	3mm厚鋁板	UCT803649 FXL-3	0	0	0	0.00	0.200	0.00	0.173	0.000	T3CWJ-1	7~26F,27~51F
259	取消	APB-H20	3mm厚鋁板	UCT803649 FXL-3	0	0	0	0.00	0.200	0.00	0.173	0.000	T3CWH-3	7~26F,27~51F
260	取消	APB-H20	3mm厚鋁板	UCT803649 FXL-3	0	0	0	0.00	0.200	0.00	0.173	0.000	T3CWH-1	7~26F,27~51F
261	取消	APB-H20	3mm厚鋁板	UCT803649 FXL-3	0	0	0	0.00	0.200	0.00	0.173	0.000	T5CWG-1	7~26F,27~49F
262	取消	APB-H20	3mm厚鋁板	UCT803649 FXL-3	0	0	0	0.00	0.200	0.00	0.173	0.000	T5CWE-1	7~26F,27~49F
263	修改尺寸	APB-H20a	3mm厚鋁板	UCT803649 FXL-3	36	0	36	147.97	0.506	18.20	0.438	15.770	T1CWA-2	7~26F,28~48F
264	修改尺寸	APB-H20a	3mm厚鋁板	UCT803649 FXL-3	37	0	37	152.08	0.506	18.71	0.438	16.208	T1CWM-1	7~26F,28~49F
265	修改尺寸	APB-H20a	3mm厚鋁板	UCT803649 FXL-3	37	0	37	152.08	0.506	18.71	0.438	16.208	T1CWK-1	7~26F,28~49F
266	修改尺寸	APB-H20a	3mm厚鋁板	UCT803649 FXL-3	41	0	41	168.52	0.506	20.73	0.438	17.960	T2CWF-1	7~26F,28~53F
267	修改尺寸	APB-H20a	3mm厚鋁板	UCT803649 FXL-3	41	0	41	168.52	0.506	20.73	0.438	17.960	T2CWL-1	7~26F,28~53F
268	取消	APB-H20a	3mm厚鋁板	UCT803649 FXL-3	0	0	0	0.00	0.506	0.00	0.438	0.000	T3CWM-1	7~26F,28~51F
269	取消	APB-H20a	3mm厚鋁板	UCT803649 FXL-3	0	0	0	0.00	0.506	0.00	0.438	0.000	T3CWK-1	7~26F,28~51F
270	取消	APB-H20a	3mm厚鋁板	UCT803649 FXL-3	0	0	0	0.00	0.506	0.00	0.438	0.000	T3CWJ-1	7~26F,28~51F
271	取消	APB-H20a	3mm厚鋁板	UCT803649 FXL-3	0	0	0	0.00	0.506	0.00	0.438	0.000	T3CWH-3	7~26F,28~51F
272	取消	APB-H20a	3mm厚鋁板	UCT803649 FXL-3	0	0	0	0.00	0.506	0.00	0.438	0.000	T3CWH-1	7~26F,28~51F
273	取消	APB-H20a	3mm厚鋁板	UCT803649 FXL-3	0	0	0	0.00	0.506	0.00	0.438	0.000	T5CWG-1	7~26F,28~49F
274	取消	APB-H20a	3mm厚鋁板	UCT803649 FXL-3	0	0	0	0.00	0.506	0.00	0.438	0.000	T5CWE-1	7~26F,28~49F

		工程號: J-837	計算: 鞠章芳	日期: 2019.10.22				送呈: 胡哥						
		地盤名稱: 觀塘裕民坊	核對: 謝永林	日期:				副本:						
地盘用鋁板B.M.表		項目類別: 幕牆	批准: Jason	日期:										
BM編號: 837-CW-M01-S-BP07		修改版次: F	A/C Code:	總V.F.: 4609.700	總重量: 44012.111	此BM依據EI/0282 G版資料計算								
序號	修改內容	鋁板圖號	鋁板名稱	顏色	實用	後備	總數	總重量	單件展開面積	總展開面積	單件V.F. 總V.F.		使用位置	樓層
											平方米			
275	修改尺寸	APB-H20b	3mm厚鋁板	UCT803649 FXL-3	1	0	1	0.86	0.106	0.11	0.092	0.092	T1CWA-2	27F
276	修改尺寸	APB-H20b	3mm厚鋁板	UCT803649 FXL-3	1	0	1	0.86	0.106	0.11	0.092	0.092	T1CWM-1	27F
277	修改尺寸	APB-H20b	3mm厚鋁板	UCT803649 FXL-3	1	0	1	0.86	0.106	0.11	0.092	0.092	T1CWK-1	27F
278	修改尺寸	APB-H20b	3mm厚鋁板	UCT803649 FXL-3	1	0	1	0.86	0.106	0.11	0.092	0.092	T2CWF-1	27F
279	修改尺寸	APB-H20b	3mm厚鋁板	UCT803649 FXL-3	1	0	1	0.86	0.106	0.11	0.092	0.092	T2CWL-1	27F
280	取消	APB-H20b	3mm厚鋁板	UCT803649 FXL-3	0	0	0	0.00	0.106	0.00	0.092	0.000	T3CWM-1	27F
281	取消	APB-H20b	3mm厚鋁板	UCT803649 FXL-3	0	0	0	0.00	0.106	0.00	0.092	0.000	T3CWK-1	27F
282	取消	APB-H20b	3mm厚鋁板	UCT803649 FXL-3	0	0	0	0.00	0.106	0.00	0.092	0.000	T3CWJ-1	27F
283	取消	APB-H20b	3mm厚鋁板	UCT803649 FXL-3	0	0	0	0.00	0.106	0.00	0.092	0.000	T3CWH-3	27F
284	取消	APB-H20b	3mm厚鋁板	UCT803649 FXL-3	0	0	0	0.00	0.106	0.00	0.092	0.000	T3CWH-1	27F
285	取消	APB-H20b	3mm厚鋁板	UCT803649 FXL-3	0	0	0	0.00	0.106	0.00	0.092	0.000	T5CWG-1	27F
286	取消	APB-H20b	3mm厚鋁板	UCT803649 FXL-3	0	0	0	0.00	0.106	0.00	0.092	0.000	T5CWE-1	27F
287	修改尺寸	APB-H20c	3mm厚鋁板	UCT803649 FXL-3	1	0	1	1.17	0.144	0.14	0.124	0.124	T1CWA-2	27F
288	修改尺寸	APB-H20c	3mm厚鋁板	UCT803649 FXL-3	1	0	1	1.17	0.144	0.14	0.124	0.124	T1CWM-1	27F
289	修改尺寸	APB-H20c	3mm厚鋁板	UCT803649 FXL-3	1	0	1	1.17	0.144	0.14	0.124	0.124	T1CWK-1	27F
290	修改尺寸	APB-H20c	3mm厚鋁板	UCT803649 FXL-3	1	0	1	1.17	0.144	0.14	0.124	0.124	T2CWF-1	27F
291	修改尺寸	APB-H20c	3mm厚鋁板	UCT803649 FXL-3	1	0	1	1.17	0.144	0.14	0.124	0.124	T2CWL-1	27F
292	取消	APB-H20c	3mm厚鋁板	UCT803649 FXL-3	0	0	0	0.00	0.144	0.00	0.124	0.000	T3CWM-1	27F
293	取消	APB-H20c	3mm厚鋁板	UCT803649 FXL-3	0	0	0	0.00	0.144	0.00	0.124	0.000	T3CWK-1	27F
294	取消	APB-H20c	3mm厚鋁板	UCT803649 FXL-3	0	0	0	0.00	0.144	0.00	0.124	0.000	T3CWJ-1	27F
295	取消	APB-H20c	3mm厚鋁板	UCT803649 FXL-3	0	0	0	0.00	0.144	0.00	0.124	0.000	T3CWH-3	27F
296	取消	APB-H20c	3mm厚鋁板	UCT803649 FXL-3	0	0	0	0.00	0.144	0.00	0.124	0.000	T3CWH-1	27F
297	取消	APB-H20c	3mm厚鋁板	UCT803649 FXL-3	0	0	0	0.00	0.144	0.00	0.124	0.000	T5CWG-1	27F
298	取消	APB-H20c	3mm厚鋁板	UCT803649 FXL-3	0	0	0	0.00	0.144	0.00	0.124	0.000	T5CWE-1	27F


 美特鋁質 有限公司 MTDI Aluminium Fabricator Ltd.		工程號: J-837	計算: 鞠章芳	日期: 2019.10.22				送呈: 胡哥						
		地盤名稱: 觀塘裕民坊	核對: 謝永林	日期:				副本:						
地盤用鋁板B.M.表		項目類別: 幕牆	批准: Jason	日期:										
BM編號: 837-CW-M01-S-BP07		修改版次: F	A/C Code :	總V.F.: 4609.700	總重量: 44012.111	此BM依據EI/0282 G版資料計算								
序號	修改內容	鋁板圖號	鋁板名稱	顏色	實用	後備	總數	總重量	單件展開面積	總展開面積	單件V.F. 總V.F.		使用位置	樓層
											平方米			
299		APB-H01R	3mm厚鋁板	UCT803649 FXL-3	39	0	39	25.11	0.079	3.09	0.062	2.399	T2CW N-2	10~26F,27~53F
300		APB-H01R	3mm厚鋁板	UCT803649 FXL-3	39	0	39	25.11	0.079	3.09	0.062	2.399	T2CW M-1	10~26F,27~53F
301		APB-H01R	3mm厚鋁板	UCT803649 FXL-3	39	0	39	25.11	0.079	3.09	0.062	2.399	T2CW J-1	10~26F,27~53F
302		APB-H01aR	3mm厚鋁板	UCT803649 FXL-3	38	0	38	61.80	0.200	7.60	0.155	5.903	T2CW N-2	10~26F,28~53F
303		APB-H01aR	3mm厚鋁板	UCT803649 FXL-3	38	0	38	61.80	0.200	7.60	0.155	5.903	T2CW M-1	10~26F,28~53F
304		APB-H01aR	3mm厚鋁板	UCT803649 FXL-3	38	0	38	61.80	0.200	7.60	0.155	5.903	T2CW J-1	10~26F,28~53F
305		APB-H01bR	3mm厚鋁板	UCT803649 FXL-3	1	0	1	0.34	0.042	0.04	0.033	0.033	T2CW N-2	27F
306		APB-H01bR	3mm厚鋁板	UCT803649 FXL-3	1	0	1	0.34	0.042	0.04	0.033	0.033	T2CW M-1	27F
307		APB-H01bR	3mm厚鋁板	UCT803649 FXL-3	1	0	1	0.34	0.042	0.04	0.033	0.033	T2CW J-1	27F
308		APB-H01cR	3mm厚鋁板	UCT803649 FXL-3	1	0	1	0.46	0.057	0.06	0.044	0.044	T2CW N-2	27F
309		APB-H01cR	3mm厚鋁板	UCT803649 FXL-3	1	0	1	0.46	0.057	0.06	0.044	0.044	T2CW M-1	27F
310		APB-H01cR	3mm厚鋁板	UCT803649 FXL-3	1	0	1	0.46	0.057	0.06	0.044	0.044	T2CW J-1	27F
311	修改尺寸	APB-H02R	3mm厚鋁板	UCT803649 FXL-3	35	0	35	81.59	0.287	10.04	0.262	9.169	T1CW G-1	10~26F,27~49F
312	修改尺寸	APB-H02R	3mm厚鋁板	UCT803649 FXL-3	39	0	39	90.92	0.287	11.18	0.262	10.216	T2CWC-2	10~26F,27~53F
313	修改尺寸	APB-H02R	3mm厚鋁板	UCT803649 FXL-3	39	0	39	90.92	0.287	11.18	0.262	10.216	T2CWA-1	10~26F,27~53F
314	修改尺寸	APB-H02R	3mm厚鋁板	UCT803649 FXL-3	39	0	39	90.92	0.287	11.18	0.262	10.216	T2CWM-2	10~26F,27~53F
315	修改尺寸	APB-H02R	3mm厚鋁板	UCT803649 FXL-3	37	0	37	86.25	0.287	10.61	0.262	9.693	T3CW E-1	10~26F,27~51F
316	修改尺寸	APB-H02R	3mm厚鋁板	UCT803649 FXL-3	37	0	37	86.25	0.287	10.61	0.262	9.693	T3CW A-1	10~26F,27~51F
317	修改尺寸	APB-H02R	3mm厚鋁板	UCT803649 FXL-3	35	0	35	81.59	0.287	10.04	0.262	9.169	T5CW N-1	10~26F,27~49F
318	修改尺寸	APB-H02R	3mm厚鋁板	UCT803649 FXL-3	35	0	35	81.59	0.287	10.04	0.262	9.169	T5CW L-1	10~26F,27~49F
319	修改尺寸	APB-H02R	3mm厚鋁板	UCT803649 FXL-3	35	0	35	81.59	0.287	10.04	0.262	9.169	T5CW H-2	10~26F,27~49F
320	修改尺寸	APB-H02R	3mm厚鋁板	UCT803649 FXL-3	10	0	10	23.31	0.287	2.87	0.262	2.620	T5CW C-1	10~21F

		工程號: J-837	計算: 鞠章芳	日期:	2019.10.22		送呈:	胡哥						
		地盤名稱: 觀塘裕民坊	核對: 謝永林	日期:			副本:							
地盤用鋁板B.M.表		項目類別: 幕牆	批准: Jason	日期:										
BM編號: 837-CW-M01-S-BP07		修改版次: F	A/C Code :	總V.F.:	4609.700		總重量:	44012.111	此BM依據EI/0282 G版資料計算					
序號	修改內容	鋁板圖號	鋁板名稱	顏色	實用	後備	總數	總重量	單件展開面積	總展開面積	總V.F.		使用位置	樓層
											單件V.F.	平方米		
321	修改尺寸	APB-H02aR	3mm厚鋁板	UCT803649 FXL-3	34	0	34	200.17	0.724	24.62	0.662	22.493	T1CW G-1	10~26F,28~49F
322	修改尺寸	APB-H02aR	3mm厚鋁板	UCT803649 FXL-3	38	0	38	223.72	0.724	27.52	0.662	25.139	T2CWC-2	10~26F,28~53F
323	修改尺寸	APB-H02aR	3mm厚鋁板	UCT803649 FXL-3	38	0	38	223.72	0.724	27.52	0.662	25.139	T2CWA-1	10~26F,28~53F
324	修改尺寸	APB-H02aR	3mm厚鋁板	UCT803649 FXL-3	38	0	38	223.72	0.724	27.52	0.662	25.139	T2CWM-2	10~26F,28~53F
325	修改尺寸	APB-H02aR	3mm厚鋁板	UCT803649 FXL-3	36	0	36	211.94	0.724	26.07	0.662	23.816	T3CW E-1	10~26F,28~51F
326	修改尺寸	APB-H02aR	3mm厚鋁板	UCT803649 FXL-3	36	0	36	211.94	0.724	26.07	0.662	23.816	T3CW A-1	10~26F,28~51F
327	修改尺寸	APB-H02aR	3mm厚鋁板	UCT803649 FXL-3	34	0	34	200.17	0.724	24.62	0.662	22.493	T5CW N-1	10~26F,28~49F
328	修改尺寸	APB-H02aR	3mm厚鋁板	UCT803649 FXL-3	34	0	34	200.17	0.724	24.62	0.662	22.493	T5CW L-1	10~26F,28~49F
329	修改尺寸	APB-H02aR	3mm厚鋁板	UCT803649 FXL-3	34	0	34	200.17	0.724	24.62	0.662	22.493	T5CW H-2	10~26F,28~49F
330	修改尺寸	APB-H02aR	3mm厚鋁板	UCT803649 FXL-3	10	0	10	58.87	0.724	7.24	0.662	6.616	T5CW C-1	10~21F
331	修改尺寸	APB-H02bR	3mm厚鋁板	UCT803649 FXL-3	1	0	1	1.24	0.152	0.15	0.139	0.139	T1CW G-1	27F
332	修改尺寸	APB-H02bR	3mm厚鋁板	UCT803649 FXL-3	1	0	1	1.24	0.152	0.15	0.139	0.139	T2CWC-2	27F
333	修改尺寸	APB-H02bR	3mm厚鋁板	UCT803649 FXL-3	1	0	1	1.24	0.152	0.15	0.139	0.139	T2CWA-1	27F
334	修改尺寸	APB-H02bR	3mm厚鋁板	UCT803649 FXL-3	1	0	1	1.24	0.152	0.15	0.139	0.139	T2CWM-2	27F
335	修改尺寸	APB-H02bR	3mm厚鋁板	UCT803649 FXL-3	1	0	1	1.24	0.152	0.15	0.139	0.139	T3CW E-1	27F
336	修改尺寸	APB-H02bR	3mm厚鋁板	UCT803649 FXL-3	1	0	1	1.24	0.152	0.15	0.139	0.139	T3CW A-1	27F
337	修改尺寸	APB-H02bR	3mm厚鋁板	UCT803649 FXL-3	1	0	1	1.24	0.152	0.15	0.139	0.139	T5CW N-1	27F
338	修改尺寸	APB-H02bR	3mm厚鋁板	UCT803649 FXL-3	1	0	1	1.24	0.152	0.15	0.139	0.139	T5CW L-1	27F
339	修改尺寸	APB-H02bR	3mm厚鋁板	UCT803649 FXL-3	1	0	1	1.24	0.152	0.15	0.139	0.139	T5CW H-2	27F
340	修改尺寸	APB-H02cR	3mm厚鋁板	UCT803649 FXL-3	1	0	1	1.67	0.206	0.21	0.188	0.188	T1CW G-1	27F
341	修改尺寸	APB-H02cR	3mm厚鋁板	UCT803649 FXL-3	1	0	1	1.67	0.206	0.21	0.188	0.188	T2CWC-2	27F
342	修改尺寸	APB-H02cR	3mm厚鋁板	UCT803649 FXL-3	1	0	1	1.67	0.206	0.21	0.188	0.188	T2CWA-1	27F


 美特鋁質 有限公司 MIDI Aluminium Fabricator Ltd.		工程號: J-837	計算: 鞠章芳	日期: 2019.10.22				送呈: 胡哥						
		地盤名稱: 觀塘裕民坊	核對: 謝永林	日期:				副本:						
地盘用鋁板B.M.表		項目類別: 幕牆	批准: Jason	日期:										
BM編號: 837-CW-M01-S-BP07		修改版次: F	A/C Code:	總V.F.: 4609.700	總重量: 44012.111	此BM依據EI/0282 G版資料計算								
序號	修改內容	鋁板圖號	鋁板名稱	顏色	實用	後備	總數	總重量	單件展開面積	總展開面積	單件V.F. / 總V.F.		使用位置	樓層
											平方米			
343	修改尺寸	APB-H02cR	3mm厚鋁板	UCT803649 FXL-3	1	0	1	1.67	0.206	0.21	0.188	0.188	T2CWM-2	27F
344	修改尺寸	APB-H02cR	3mm厚鋁板	UCT803649 FXL-3	1	0	1	1.67	0.206	0.21	0.188	0.188	T3CW E-1	27F
345	修改尺寸	APB-H02cR	3mm厚鋁板	UCT803649 FXL-3	1	0	1	1.67	0.206	0.21	0.188	0.188	T3CW A-1	27F
346	修改尺寸	APB-H02cR	3mm厚鋁板	UCT803649 FXL-3	1	0	1	1.67	0.206	0.21	0.188	0.188	T5CW N-1	27F
347	修改尺寸	APB-H02cR	3mm厚鋁板	UCT803649 FXL-3	1	0	1	1.67	0.206	0.21	0.188	0.188	T5CW L-1	27F
348	修改尺寸	APB-H02cR	3mm厚鋁板	UCT803649 FXL-3	1	0	1	1.67	0.206	0.21	0.188	0.188	T5CW H-2	27F
349	E10260 已做15 件	APB-H03R	3mm厚鋁板	UCT803649 FXL-3	20	0	20	23.902	0.147	2.94	0.124	2.478	T1CW-H-1	10~26F,27~49F
350		APB-H03R	3mm厚鋁板	UCT803649 FXL-3	35	0	35	41.83	0.147	5.14	0.124	4.337	T1CW-G-2	10~26F,27~49F
351		APB-H03R	3mm厚鋁板	UCT803649 FXL-3	35	0	35	41.83	0.147	5.14	0.124	4.337	T1CW-E-2	10~26F,27~49F
352		APB-H03R	3mm厚鋁板	UCT803649 FXL-3	35	0	35	41.83	0.147	5.14	0.124	4.337	T1CW-A-1	10~26F,27~49F
353		APB-H03R	3mm厚鋁板	UCT803649 FXL-3	35	0	35	41.83	0.147	5.14	0.124	4.337	T1CW-B-3	10~26F,27~49F
354		APB-H03R	3mm厚鋁板	UCT803649 FXL-3	39	0	39	46.61	0.147	5.73	0.124	4.832	T2CW-B-1	10~26F,27~53F
355		APB-H03R	3mm厚鋁板	UCT803649 FXL-3	39	0	39	46.61	0.147	5.73	0.124	4.832	T2CW-A-2	10~26F,27~53F
356		APB-H03R	3mm厚鋁板	UCT803649 FXL-3	78	0	78	93.22	0.147	11.47	0.124	9.664	T2CW-M-3	10~26F,27~53F
357		APB-H03R	3mm厚鋁板	UCT803649 FXL-3	39	0	39	46.61	0.147	5.73	0.124	4.832	T2CW-J-1	10~26F,27~53F
358		APB-H03R	3mm厚鋁板	UCT803649 FXL-3	39	0	39	46.61	0.147	5.73	0.124	4.832	T2CW-H-2	10~26F,27~53F
359		APB-H03R	3mm厚鋁板	UCT803649 FXL-3	37	0	37	44.22	0.147	5.44	0.124	4.584	T3CW-B-1	10~26F,27~51F
360		APB-H03R	3mm厚鋁板	UCT803649 FXL-3	37	0	37	44.22	0.147	5.44	0.124	4.584	T3CW-A-2	10~26F,27~51F
361		APB-H03R	3mm厚鋁板	UCT803649 FXL-3	74	0	74	88.44	0.147	10.88	0.124	9.169	T3CW-F-2	10~26F,27~51F
362		APB-H03R	3mm厚鋁板	UCT803649 FXL-3	35	0	35	41.83	0.147	5.14	0.124	4.337	T5CW-A-2	10~26F,27~49F
363		APB-H03R	3mm厚鋁板	UCT803649 FXL-3	35	0	35	41.83	0.147	5.14	0.124	4.337	T5CW-M-1	10~26F,27~49F
364		APB-H03R	3mm厚鋁板	UCT803649 FXL-3	35	0	35	41.83	0.147	5.14	0.124	4.337	T5CWL-2	10~26F,27~49F


 美特鋁質 有限公司 MIDI Aluminium Fabricator Ltd.		工程號: J-837	計算: 鞠章芳	日期:	2019.10.22		送呈:	胡哥							
		地盤名稱: 觀塘裕民坊	核對: 謝永林	日期:			副本:								
地盤用鋁板B.M.表		項目類別: 幕牆	批准: Jason	日期:											
BM編號: 837-CW-M01-S-BP07		修改版次: F	A/C Code :	總V.F.:	4609.700		總重量:	44012.111	此BM依據EI/0282 G版資料計算						
序號	修改內容	鋁板圖號	鋁板名稱	顏色	實用	後備	總數	總重量	單件展開面積	總展開面積	單件V.F.		總V.F.	使用位置	樓層
											平方米				
365		APB-H03R	3mm厚鋁板	UCT803649 FXL-3	35	0	35	41.83	0.147	5.14	0.124	4.337	T5CW-H-3	10~26F,27~49F	
366	E10260 已做15 件	APB-H03aR	3mm厚鋁板	UCT803649 FXL-3	19	0	19	57.344	0.371	7.053	0.313	5.945	T1CW-H-1	10~26F,28~49F	
367		APB-H03aR	3mm厚鋁板	UCT803649 FXL-3	34	0	34	102.62	0.371	12.62	0.313	10.639	T1CW-G-2	10~26F,28~49F	
368		APB-H03aR	3mm厚鋁板	UCT803649 FXL-3	34	0	34	102.62	0.371	12.62	0.313	10.639	T1CW-E-2	10~26F,28~49F	
369		APB-H03aR	3mm厚鋁板	UCT803649 FXL-3	34	0	34	102.62	0.371	12.62	0.313	10.639	T1CW-A-1	10~26F,28~49F	
370		APB-H03aR	3mm厚鋁板	UCT803649 FXL-3	34	0	34	102.62	0.371	12.62	0.313	10.639	T1CW-B-3	10~26F,28~49F	
371		APB-H03aR	3mm厚鋁板	UCT803649 FXL-3	38	0	38	114.69	0.371	14.11	0.313	11.890	T2CW-B-1	10~26F,28~53F	
372		APB-H03aR	3mm厚鋁板	UCT803649 FXL-3	38	0	38	114.69	0.371	14.11	0.313	11.890	T2CW-A-2	10~26F,28~53F	
373		APB-H03aR	3mm厚鋁板	UCT803649 FXL-3	76	0	76	229.38	0.371	28.21	0.313	23.780	T2CW-M-3	10~26F,28~53F	
374		APB-H03aR	3mm厚鋁板	UCT803649 FXL-3	38	0	38	114.69	0.371	14.11	0.313	11.890	T2CW-J-1	10~26F,28~53F	
375		APB-H03aR	3mm厚鋁板	UCT803649 FXL-3	38	0	38	114.69	0.371	14.11	0.313	11.890	T2CW-H-2	10~26F,28~53F	
376		APB-H03aR	3mm厚鋁板	UCT803649 FXL-3	36	0	36	108.65	0.371	13.36	0.313	11.264	T3CW-B-1	10~26F,28~51F	
377		APB-H03aR	3mm厚鋁板	UCT803649 FXL-3	36	0	36	108.65	0.371	13.36	0.313	11.264	T3CW-A-2	10~26F,28~51F	
378		APB-H03aR	3mm厚鋁板	UCT803649 FXL-3	72	0	72	217.31	0.371	26.73	0.313	22.529	T3CW-F-2	10~26F,28~51F	
379		APB-H03aR	3mm厚鋁板	UCT803649 FXL-3	34	0	34	102.62	0.371	12.62	0.313	10.639	T5CW-A-2	10~26F,28~49F	
380		APB-H03aR	3mm厚鋁板	UCT803649 FXL-3	34	0	34	102.62	0.371	12.62	0.313	10.639	T5CW-M-1	10~26F,28~49F	
381		APB-H03aR	3mm厚鋁板	UCT803649 FXL-3	34	0	34	102.62	0.371	12.62	0.313	10.639	T5CWL-2	10~26F,28~49F	
382		APB-H03aR	3mm厚鋁板	UCT803649 FXL-3	34	0	34	102.62	0.371	12.62	0.313	10.639	T5CW-H-3	10~26F,28~49F	
383		APB-H03bR	3mm厚鋁板	UCT803649 FXL-3	1	0	1	0.63	0.078	0.08	0.066	0.066	T1CW-H-1	27F	
384		APB-H03bR	3mm厚鋁板	UCT803649 FXL-3	1	0	1	0.63	0.078	0.08	0.066	0.066	T1CW-G-2	27F	
385		APB-H03bR	3mm厚鋁板	UCT803649 FXL-3	1	0	1	0.63	0.078	0.08	0.066	0.066	T1CW-E-2	27F	
386		APB-H03bR	3mm厚鋁板	UCT803649 FXL-3	1	0	1	0.63	0.078	0.08	0.066	0.066	T1CW-A-1	27F	
387		APB-H03bR	3mm厚鋁板	UCT803649 FXL-3	1	0	1	0.63	0.078	0.08	0.066	0.066	T1CW-B-3	27F	

 美特鋁質 有限公司 MIDI Aluminium Fabricator Ltd.		工程號: J-837	計算: 鞠章芳	日期:	2019.10.22		送呈:	胡哥							
		地盤名稱: 觀塘裕民坊	核對: 謝永林	日期:			副本:								
地盘用鋁板B.M.表		項目類別: 幕牆	批准: Jason	日期:											
BM編號: 837-CW-M01-S-BP07		修改版次: F	A/C Code :	總V.F.:	4609.700		總重量:	44012.111 此BM依據EI/0282 G版資料計算							
序號	修改內容	鋁板圖號	鋁板名稱	顏色	實用	後備	總數	總重量	單件展開面積	總展開面積	單件V.F.		使用位置	樓層	
											總V.F.				
												平方米			
388		APB-H03bR	3mm厚鋁板	UCT803649 FXL-3	1	0	1	0.63	0.078	0.08	0.066	0.066	T2CW-B-1	27F	
389		APB-H03bR	3mm厚鋁板	UCT803649 FXL-3	1	0	1	0.63	0.078	0.08	0.066	0.066	T2CW-A-2	27F	
390		APB-H03bR	3mm厚鋁板	UCT803649 FXL-3	2	0	2	1.27	0.078	0.16	0.066	0.132	T2CW-M-3	27F	
391		APB-H03bR	3mm厚鋁板	UCT803649 FXL-3	1	0	1	0.61	0.076	0.08	0.064	0.064	T2CW-J-1	27F	
392		APB-H03bR	3mm厚鋁板	UCT803649 FXL-3	1	0	1	0.63	0.078	0.08	0.066	0.066	T2CW-H-2	27F	
393		APB-H03bR	3mm厚鋁板	UCT803649 FXL-3	1	0	1	0.63	0.078	0.08	0.066	0.066	T3CW-B-1	27F	
394		APB-H03bR	3mm厚鋁板	UCT803649 FXL-3	1	0	1	0.63	0.078	0.08	0.066	0.066	T3CW-A-2	27F	
395		APB-H03bR	3mm厚鋁板	UCT803649 FXL-3	2	0	2	1.27	0.078	0.16	0.066	0.132	T3CW-F-2	27F	
396		APB-H03bR	3mm厚鋁板	UCT803649 FXL-3	1	0	1	0.63	0.078	0.08	0.066	0.066	T5CW-A-2	27F	
397		APB-H03bR	3mm厚鋁板	UCT803649 FXL-3	1	0	1	0.63	0.078	0.08	0.066	0.066	T5CW-M-1	27F	
398		APB-H03bR	3mm厚鋁板	UCT803649 FXL-3	1	0	1	0.63	0.078	0.08	0.066	0.066	T5CWL-2	27F	
399		APB-H03bR	3mm厚鋁板	UCT803649 FXL-3	1	0	1	0.63	0.078	0.08	0.066	0.066	T5CW-H-3	27F	
400		APB-H03dR	3mm厚鋁板	UCT803649 FXL-3	1	0	1	1.49	0.183	0.18	0.154	0.154	T1CW-H-1	27F	
401		APB-H03dR	3mm厚鋁板	UCT803649 FXL-3	1	0	1	1.49	0.183	0.18	0.154	0.154	T1CW-G-2	27F	
402		APB-H03dR	3mm厚鋁板	UCT803649 FXL-3	1	0	1	1.49	0.183	0.18	0.154	0.154	T1CW-E-2	27F	
403		APB-H03dR	3mm厚鋁板	UCT803649 FXL-3	1	0	1	1.49	0.183	0.18	0.154	0.154	T1CW-A-1	27F	
404		APB-H03dR	3mm厚鋁板	UCT803649 FXL-3	1	0	1	1.49	0.183	0.18	0.154	0.154	T1CW-B-3	27F	
405		APB-H03dR	3mm厚鋁板	UCT803649 FXL-3	1	0	1	1.49	0.183	0.18	0.154	0.154	T2CW-B-1	27F	
406		APB-H03dR	3mm厚鋁板	UCT803649 FXL-3	1	0	1	1.49	0.183	0.18	0.154	0.154	T2CW-A-2	27F	
407		APB-H03dR	3mm厚鋁板	UCT803649 FXL-3	2	0	2	2.97	0.183	0.37	0.154	0.308	T2CW-M-3	27F	
408		APB-H03dR	3mm厚鋁板	UCT803649 FXL-3	1	0	1	1.49	0.183	0.18	0.154	0.154	T2CW-H-2	27F	
409		APB-H03dR	3mm厚鋁板	UCT803649 FXL-3	1	0	1	1.49	0.183	0.18	0.154	0.154	T3CW-B-1	27F	

		工程號: J-837	計算: 鞠章芳	日期:	2019.10.22		送呈: 胡哥							
		地盘名稱: 觀塘裕民坊	核對: 謝永林	日期:			副本:							
地盘用鋁板B.M.表		項目類別: 幕牆	批准: Jason	日期:										
BM編號: 837-CW-M01-S-BP07		修改版次: F	A/C Code:	總V.F.:	4609.700		總重量:	44012.111 此BM依據EI/0282 G版資料計算						
序號	修改內容	鋁板圖號	鋁板名稱	顏色	實用	後備	總數	總重量	單件展開面積	總展開面積	單件V.F. 總V.F.		使用位置	樓層
											平方米			
410		APB-H03dR	3mm厚鋁板	UCT803649 FXL-3	1	0	1	1.49	0.183	0.18	0.154	0.154	T3CW-A-2	27F
411		APB-H03dR	3mm厚鋁板	UCT803649 FXL-3	2	0	2	2.97	0.183	0.37	0.154	0.308	T3CW-F-2	27F
412		APB-H03dR	3mm厚鋁板	UCT803649 FXL-3	1	0	1	1.49	0.183	0.18	0.154	0.154	T5CW-A-2	27F
413		APB-H03dR	3mm厚鋁板	UCT803649 FXL-3	1	0	1	1.49	0.183	0.18	0.154	0.154	T5CW-M-1	27F
414		APB-H03dR	3mm厚鋁板	UCT803649 FXL-3	1	0	1	1.49	0.183	0.18	0.154	0.154	T5CWL-2	27F
415		APB-H03dR	3mm厚鋁板	UCT803649 FXL-3	1	0	1	1.49	0.183	0.18	0.154	0.154	T5CW-H-3	27F
416		APB-H03cR	3mm厚鋁板	UCT803649 FXL-3	1	0	1	0.86	0.105	0.11	0.089	0.089	T1CW-H-1	27F
417		APB-H03cR	3mm厚鋁板	UCT803649 FXL-3	1	0	1	0.86	0.105	0.11	0.089	0.089	T1CW-G-2	27F
418		APB-H03cR	3mm厚鋁板	UCT803649 FXL-3	1	0	1	0.86	0.105	0.11	0.089	0.089	T1CW-E-2	27F
419		APB-H03cR	3mm厚鋁板	UCT803649 FXL-3	1	0	1	0.86	0.105	0.11	0.089	0.089	T1CW-A-1	27F
420		APB-H03cR	3mm厚鋁板	UCT803649 FXL-3	1	0	1	0.86	0.105	0.11	0.089	0.089	T1CW-B-3	27F
421		APB-H03cR	3mm厚鋁板	UCT803649 FXL-3	1	0	1	0.86	0.105	0.11	0.089	0.089	T2CW-B-1	27F
422		APB-H03cR	3mm厚鋁板	UCT803649 FXL-3	1	0	1	0.86	0.105	0.11	0.089	0.089	T2CW-A-2	27F
423		APB-H03cR	3mm厚鋁板	UCT803649 FXL-3	2	0	2	1.71	0.105	0.21	0.089	0.178	T2CW-M-3	27F
424		APB-H03cR	3mm厚鋁板	UCT803649 FXL-3	1	0	1	0.86	0.105	0.11	0.089	0.089	T2CW-J-1	27F
425		APB-H03cR	3mm厚鋁板	UCT803649 FXL-3	1	0	1	0.86	0.105	0.11	0.089	0.089	T2CW-H-2	27F
426		APB-H03cR	3mm厚鋁板	UCT803649 FXL-3	1	0	1	0.86	0.105	0.11	0.089	0.089	T3CW-B-1	27F
427		APB-H03cR	3mm厚鋁板	UCT803649 FXL-3	1	0	1	0.86	0.105	0.11	0.089	0.089	T3CW-A-2	27F
428		APB-H03cR	3mm厚鋁板	UCT803649 FXL-3	2	0	2	1.71	0.105	0.21	0.089	0.178	T3CW-F-2	27F
429		APB-H03cR	3mm厚鋁板	UCT803649 FXL-3	1	0	1	0.86	0.105	0.11	0.089	0.089	T5CW-A-2	27F
430		APB-H03cR	3mm厚鋁板	UCT803649 FXL-3	1	0	1	0.86	0.105	0.11	0.089	0.089	T5CW-M-1	27F
431		APB-H03cR	3mm厚鋁板	UCT803649 FXL-3	1	0	1	0.86	0.105	0.11	0.089	0.089	T5CWL-2	27F

 美特鋁質 有限公司 MIDI Aluminium Fabricator Ltd.		工程號: J-837	計算: 鞠章芳	日期: 2019.10.22				送呈: 胡哥						
		地盤名稱: 觀塘裕民坊	核對: 謝永林	日期:				副本:						
地盤用鋁板B.M.表		項目類別: 幕牆	批准: Jason	日期:										
BM編號: 837-CW-M01-S-BP07		修改版次: F	A/C Code:	總V.F.: 4609.700	總重量: 44012.111	此BM依據EI/0282 G版資料計算								
序號	修改內容	鋁板圖號	鋁板名稱	顏色	實用	後備	總數	總重量	單件展開面積	總展開面積	單件V.F. / 總V.F.		使用位置	樓層
											平方米			
432		APB-H03cR	3mm厚鋁板	UCT803649 FXL-3	1	0	1	0.86	0.105	0.11	0.089	0.089	T5CW-H-3	27F
433	EI0260 已做9件	APB-H04R	3mm厚鋁板	UCT803649 FXL-3	25	0	25	99.08	0.487	12.19	0.453	11.328	T1CW-D-1	10~26F,27~48F
434		APB-H04R	3mm厚鋁板	UCT803649 FXL-3	35	0	35	138.71	0.487	17.06	0.453	15.859	T1CW-L-1	10~26F,27~49F
435		APB-H04R	3mm厚鋁板	UCT803649 FXL-3	35	0	35	138.71	0.487	17.06	0.453	15.859	T1CW-J-1	10~26F,27~49F
436		APB-H04R	3mm厚鋁板	UCT803649 FXL-3	38	0	38	150.60	0.487	18.52	0.453	17.219	T2CW-G-2	10~26F,27~52F
437		APB-H04R	3mm厚鋁板	UCT803649 FXL-3	39	0	39	154.56	0.487	19.01	0.453	17.672	T2CW-E-1	10~26F,27~53F
438		APB-H04R	3mm厚鋁板	UCT803649 FXL-3	39	0	39	154.56	0.487	19.01	0.453	17.672	T2CW-C-1	10~26F,27~53F
439		APB-H04R	3mm厚鋁板	UCT803649 FXL-3	39	0	39	154.56	0.487	19.01	0.453	17.672	T2CW-A-1	10~26F,27~53F
440		APB-H04R	3mm厚鋁板	UCT803649 FXL-3	39	0	39	154.56	0.487	19.01	0.453	17.672	T2CW-L-1	10~26F,27~53F
441		APB-H04R	3mm厚鋁板	UCT803649 FXL-3	37	0	37	146.63	0.487	18.04	0.453	16.765	T3CW-E-1	10~26F,27~51F
442		APB-H04R	3mm厚鋁板	UCT803649 FXL-3	37	0	37	146.63	0.487	18.04	0.453	16.765	T3CW-L-1	10~26F,27~51F
443		APB-H04R	3mm厚鋁板	UCT803649 FXL-3	37	0	37	146.63	0.487	18.04	0.453	16.765	T3CW-C-1	10~26F,27~51F
444		APB-H04R	3mm厚鋁板	UCT803649 FXL-3	37	0	37	146.63	0.487	18.04	0.453	16.765	T3CW-A-1	10~26F,27~51F
445		APB-H04R	3mm厚鋁板	UCT803649 FXL-3	35	0	35	138.71	0.487	17.06	0.453	15.859	T5CW-N-1	10~26F,27~49F
446		APB-H04R	3mm厚鋁板	UCT803649 FXL-3	35	0	35	138.71	0.487	17.06	0.453	15.859	T5CW-L-1	10~26F,27~49F
447		APB-H04R	3mm厚鋁板	UCT803649 FXL-3	35	0	35	138.71	0.487	17.06	0.453	15.859	T5CW-H-1	10~26F,27~49F
448		APB-H04R	3mm厚鋁板	UCT803649 FXL-3	35	0	35	138.71	0.487	17.06	0.453	15.859	T5CW-F-1	10~26F,27~49F
449		APB-H04R	3mm厚鋁板	UCT803649 FXL-3	35	0	35	138.71	0.487	17.06	0.453	15.859	T5CW-D-1	10~26F,27~49F
450	EI0260 已做9件	APB-H04aR	3mm厚鋁板	UCT803649 FXL-3	24	0	24	240.20	1.231	29.54	1.144	27.464	T1CW-D-1	10~26F,28~48F
451		APB-H04aR	3mm厚鋁板	UCT803649 FXL-3	34	0	34	340.28	1.231	41.86	1.144	38.907	T1CW-L-1	10~26F,28~49F
452		APB-H04aR	3mm厚鋁板	UCT803649 FXL-3	34	0	34	340.28	1.231	41.86	1.144	38.907	T1CW-J-1	10~26F,28~49F
453		APB-H04aR	3mm厚鋁板	UCT803649 FXL-3	37	0	37	370.31	1.231	45.55	1.144	42.340	T2CW-G-2	10~26F,28~52F


 美特鋁質 有限公司 MIDI Aluminium Fabricator Ltd.		工程號: J-837 地盤名稱: 觀塘裕民坊	計算: 鞠章芳 核對: 謝永林 批准: Jason	日期: 2019.10.22 日期: 日期:	送呈: 胡哥 副本:									
地盘用鋁板B.M.表		項目類別: 幕牆	A/C Code :	總V.F.: 4609.700	總重量: 44012.111 此BM依據EI/0282 G版資料計算									
BM編號: 837-CW-M01-S-BP07	修改版次: F													
序號	修改內容	鋁板圖號	鋁板名稱	顏色	實用	後備	總數	總重量	單件展開面積	總展開面積	總V.F.		使用位置	樓層
											單件V.F.	平方米		
454		APB-H04aR	3mm厚鋁板	UCT803649 FXL-3	38	0	38	380.32	1.231	46.78	1.144	43.484	T2CW-E-1	10~26F,28~53F
455		APB-H04aR	3mm厚鋁板	UCT803649 FXL-3	38	0	38	380.32	1.231	46.78	1.144	43.484	T2CW-C-1	10~26F,28~53F
456		APB-H04aR	3mm厚鋁板	UCT803649 FXL-3	38	0	38	380.32	1.231	46.78	1.144	43.484	T2CW-A-1	10~26F,28~53F
457		APB-H04aR	3mm厚鋁板	UCT803649 FXL-3	38	0	38	380.32	1.231	46.78	1.144	43.484	T2CW-L-1	10~26F,28~53F
458		APB-H04aR	3mm厚鋁板	UCT803649 FXL-3	36	0	36	360.30	1.231	44.32	1.144	41.196	T3CW-E-1	10~26F,28~51F
459		APB-H04aR	3mm厚鋁板	UCT803649 FXL-3	36	0	36	360.30	1.231	44.32	1.144	41.196	T3CW-L-1	10~26F,28~51F
460		APB-H04aR	3mm厚鋁板	UCT803649 FXL-3	36	0	36	360.30	1.231	44.32	1.144	41.196	T3CW-C-1	10~26F,28~51F
461		APB-H04aR	3mm厚鋁板	UCT803649 FXL-3	36	0	36	360.30	1.231	44.32	1.144	41.196	T3CW-A-1	10~26F,28~51F
462		APB-H04aR	3mm厚鋁板	UCT803649 FXL-3	34	0	34	340.28	1.231	41.86	1.144	38.907	T5CW-N-1	10~26F,28~49F
463		APB-H04aR	3mm厚鋁板	UCT803649 FXL-3	34	0	34	340.28	1.231	41.86	1.144	38.907	T5CW-L-1	10~26F,28~49F
464		APB-H04aR	3mm厚鋁板	UCT803649 FXL-3	34	0	34	340.28	1.231	41.86	1.144	38.907	T5CW-H-1	10~26F,28~49F
465		APB-H04aR	3mm厚鋁板	UCT803649 FXL-3	34	0	34	340.28	1.231	41.86	1.144	38.907	T5CW-F-1	10~26F,28~49F
466		APB-H04aR	3mm厚鋁板	UCT803649 FXL-3	34	0	34	340.28	1.231	41.86	1.144	38.907	T5CW-D-1	10~26F,28~49F
467		APB-H04bR	3mm厚鋁板	UCT803649 FXL-3	1	0	1	2.10	0.259	0.26	0.241	0.241	T1CW-D-1	27F
468		APB-H04bR	3mm厚鋁板	UCT803649 FXL-3	1	0	1	2.10	0.259	0.26	0.241	0.241	T1CW-L-1	27F
469		APB-H04bR	3mm厚鋁板	UCT803649 FXL-3	1	0	1	2.10	0.259	0.26	0.241	0.241	T1CW-J-1	27F
470		APB-H04bR	3mm厚鋁板	UCT803649 FXL-3	1	0	1	2.10	0.259	0.26	0.241	0.241	T2CW-G-2	27F
471		APB-H04bR	3mm厚鋁板	UCT803649 FXL-3	1	0	1	2.10	0.259	0.26	0.241	0.241	T2CW-E-1	27F
472		APB-H04bR	3mm厚鋁板	UCT803649 FXL-3	1	0	1	2.10	0.259	0.26	0.241	0.241	T2CW-C-1	27F
473		APB-H04bR	3mm厚鋁板	UCT803649 FXL-3	1	0	1	2.10	0.259	0.26	0.241	0.241	T2CW-A-1	27F
474		APB-H04bR	3mm厚鋁板	UCT803649 FXL-3	1	0	1	2.10	0.259	0.26	0.241	0.241	T2CW-L-1	27F
475		APB-H04bR	3mm厚鋁板	UCT803649 FXL-3	1	0	1	2.10	0.259	0.26	0.241	0.241	T3CW-E-1	27F
476		APB-H04bR	3mm厚鋁板	UCT803649 FXL-3	1	0	1	2.10	0.259	0.26	0.241	0.241	T3CW-L-1	27F

 美特鋁質 有限公司 MIDI Aluminium Fabricator Ltd.		工程號: J-837	計算: 鞠章芳	日期:	2019.10.22		送呈:	胡哥						
		地盤名稱: 觀塘裕民坊	核對: 謝永林	日期:			副本:							
地盤用鋁板B.M.表		項目類別: 幕牆	批准: Jason	日期:										
BM編號: 837-CW-M01-S-BP07		修改版次: F	A/C Code :	總V.F.:	4609.700		總重量:	44012.111 此BM依據EI/0282 G版資料計算						
序號	修改內容	鋁板圖號	鋁板名稱	顏色	實用	後備	總數	總重量	單件展開面積	總展開面積	單件V.F.	總V.F.	使用位置	樓層
								平方米						
477		APB-H04bR	3mm厚鋁板	UCT803649 FXL-3	1	0	1	2.10	0.259	0.26	0.241	0.241	T3CW-C-1	27F
478		APB-H04bR	3mm厚鋁板	UCT803649 FXL-3	1	0	1	2.10	0.259	0.26	0.241	0.241	T3CW-A-1	27F
479		APB-H04bR	3mm厚鋁板	UCT803649 FXL-3	1	0	1	2.10	0.259	0.26	0.241	0.241	T5CW-N-1	27F
480		APB-H04bR	3mm厚鋁板	UCT803649 FXL-3	1	0	1	2.10	0.259	0.26	0.241	0.241	T5CW-L-1	27F
481		APB-H04bR	3mm厚鋁板	UCT803649 FXL-3	1	0	1	2.10	0.259	0.26	0.241	0.241	T5CW-H-1	27F
482		APB-H04bR	3mm厚鋁板	UCT803649 FXL-3	1	0	1	2.10	0.259	0.26	0.241	0.241	T5CW-F-1	27F
483		APB-H04bR	3mm厚鋁板	UCT803649 FXL-3	1	0	1	2.10	0.259	0.26	0.241	0.241	T5CW-D-1	27F
484		APB-H04cR	3mm厚鋁板	UCT803649 FXL-3	1	0	1	2.84	0.350	0.35	0.325	0.325	T1CW-D-1	27F
485		APB-H04cR	3mm厚鋁板	UCT803649 FXL-3	1	0	1	2.84	0.350	0.35	0.325	0.325	T1CW-L-1	27F
486		APB-H04cR	3mm厚鋁板	UCT803649 FXL-3	1	0	1	2.84	0.350	0.35	0.325	0.325	T1CW-J-1	27F
487		APB-H04cR	3mm厚鋁板	UCT803649 FXL-3	1	0	1	2.84	0.350	0.35	0.325	0.325	T2CW-G-2	27F
488		APB-H04cR	3mm厚鋁板	UCT803649 FXL-3	1	0	1	2.84	0.350	0.35	0.325	0.325	T2CW-E-1	27F
489		APB-H04cR	3mm厚鋁板	UCT803649 FXL-3	1	0	1	2.84	0.350	0.35	0.325	0.325	T2CW-C-1	27F
490		APB-H04cR	3mm厚鋁板	UCT803649 FXL-3	1	0	1	2.84	0.350	0.35	0.325	0.325	T2CW-A-1	27F
491		APB-H04cR	3mm厚鋁板	UCT803649 FXL-3	1	0	1	2.84	0.350	0.35	0.325	0.325	T2CW-L-1	27F
492		APB-H04cR	3mm厚鋁板	UCT803649 FXL-3	1	0	1	2.84	0.350	0.35	0.325	0.325	T3CW-E-1	27F
493		APB-H04cR	3mm厚鋁板	UCT803649 FXL-3	1	0	1	2.84	0.350	0.35	0.325	0.325	T3CW-L-1	27F
494		APB-H04cR	3mm厚鋁板	UCT803649 FXL-3	1	0	1	2.84	0.350	0.35	0.325	0.325	T3CW-C-1	27F
495		APB-H04cR	3mm厚鋁板	UCT803649 FXL-3	1	0	1	2.84	0.350	0.35	0.325	0.325	T3CW-A-1	27F
496		APB-H04cR	3mm厚鋁板	UCT803649 FXL-3	1	0	1	2.84	0.350	0.35	0.325	0.325	T5CW-N-1	27F
497		APB-H04cR	3mm厚鋁板	UCT803649 FXL-3	1	0	1	2.84	0.350	0.35	0.325	0.325	T5CW-L-1	27F
498		APB-H04cR	3mm厚鋁板	UCT803649 FXL-3	1	0	1	2.84	0.350	0.35	0.325	0.325	T5CW-H-1	27F

	工程號: J-837	計算: 鞠章芳	日期: 2019.10.22	送呈: 胡哥
	地盤名稱: 觀塘裕民坊	核對: 謝永林	日期:	副本:
地盤用鋁板B.M.表		項目類別: 幕牆	批准: Jason	日期:
BM編號: 837-CW-M01-S-BP07	修改版次: F	A/C Code:	總V.F.: 4609.700	總重量: 44012.111 此BM依據EI/0282 G版資料計算


序號	修改內容	鋁板圖號	鋁板名稱	顏色	實用	後備	總數	總重量	單件展開面積	總展開面積	總V.F.		使用位置	樓層
											單件V.F.	平方米		
499		APB-H04cR	3mm厚鋁板	UCT803649 FXL-3	1	0	1	2.84	0.350	0.35	0.325	0.325	T5CW-F-1	27F
500		APB-H04cR	3mm厚鋁板	UCT803649 FXL-3	1	0	1	2.84	0.350	0.35	0.325	0.325	T5CW-D-1	27F
501		APB-H06R	3mm厚鋁板	UCT803649 FXL-3	35	0	35	105.01	0.369	12.92	0.344	12.049	T5CW-A-1	10~26F,27~49F
502		APB-H06aR	3mm厚鋁板	UCT803649 FXL-3	34	0	34	257.62	0.932	31.69	0.869	29.560	T5CW-A-1	10~26F,28~49F
503		APB-H06bR	3mm厚鋁板	UCT803649 FXL-3	1	0	1	1.59	0.196	0.20	0.183	0.183	T5CW-A-1	27F
504		APB-H06dR	3mm厚鋁板	UCT803649 FXL-3	1	0	1	3.73	0.459	0.46	0.428	0.428	T5CW-A-1	27F
505		APB-H06cR	3mm厚鋁板	UCT803649 FXL-3	1	0	1	2.15	0.265	0.26	0.247	0.247	T5CW-A-1	27F
506	EI0260 已做45 件	APB-H07R	3mm厚鋁板	UCT803649 FXL-3	0	0	0	0.00	0.074	0.00	0.059	0.000	T1CW-G-1	10~26F,27~49F
507		APB-H07R	3mm厚鋁板	UCT803649 FXL-3	25	0	25	15.10	0.074	1.86	0.059	1.480	T1CW-F-2	10~26F,27~49F
508		APB-H07R	3mm厚鋁板	UCT803649 FXL-3	35	0	35	21.14	0.074	2.60	0.059	2.071	T1CW-E-1	10~26F,27~49F
509		APB-H07R	3mm厚鋁板	UCT803649 FXL-3	68	0	68	41.08	0.074	5.05	0.059	4.025	T1CW-D-1	10~26F,27~48F
510		APB-H07R	3mm厚鋁板	UCT803649 FXL-3	35	0	35	21.14	0.074	2.60	0.059	2.071	T1CW-B-2	10~26F,27~49F
511		APB-H07R	3mm厚鋁板	UCT803649 FXL-3	35	0	35	21.14	0.074	2.60	0.059	2.071	T1CW-B-1	10~26F,27~49F
512		APB-H07R	3mm厚鋁板	UCT803649 FXL-3	35	0	35	21.14	0.074	2.60	0.059	2.071	T1CW-L-2	10~26F,27~49F
513		APB-H07R	3mm厚鋁板	UCT803649 FXL-3	35	0	35	21.14	0.074	2.60	0.059	2.071	T1CW-L-1	10~26F,27~49F
514		APB-H07R	3mm厚鋁板	UCT803649 FXL-3	35	0	35	21.14	0.074	2.60	0.059	2.071	T1CW-J-1	10~26F,27~49F
515		APB-H07R	3mm厚鋁板	UCT803649 FXL-3	39	0	39	23.56	0.074	2.90	0.059	2.308	T2CW-H-1	10~26F,27~53F
516		APB-H07R	3mm厚鋁板	UCT803649 FXL-3	76	0	76	45.91	0.074	5.65	0.059	4.498	T2CW-G-2	10~26F,27~52F
517		APB-H07R	3mm厚鋁板	UCT803649 FXL-3	39	0	39	23.56	0.074	2.90	0.059	2.308	T2CW-E-2	10~26F,27~53F
518		APB-H07R	3mm厚鋁板	UCT803649 FXL-3	39	0	39	23.56	0.074	2.90	0.059	2.308	T2CW-E-1	10~26F,27~53F
519		APB-H07R	3mm厚鋁板	UCT803649 FXL-3	39	0	39	23.56	0.074	2.90	0.059	2.308	T2CW-C-1	10~26F,27~53F
520		APB-H07R	3mm厚鋁板	UCT803649 FXL-3	78	0	78	47.12	0.074	5.80	0.059	4.616	T2CW-A-1	10~26F,27~53F
521		APB-H07R	3mm厚鋁板	UCT803649 FXL-3	39	0	39	23.56	0.074	2.90	0.059	2.308	T2CW-M-2	10~26F,27~53F


 美特鋁質 有限公司 MTDI Aluminium Fabricator Ltd.		工程號: J-837 地盤名稱: 觀塘裕民坊	計算: 鞠章芳 核對: 謝永林 批准: Jason	日期: 2019.10.22 日期: 日期:	送呈: 胡哥 副本:									
地盘用鋁板B.M.表 BM編號: 837-CW-M01-S-BP07		項目類別: 幕牆 修改版次: F	A/C Code :	總V.F.: 4609.700 總重量: 44012.111	此BM依據EI/0282 G版資料計算									
序號	修改內容	鋁板圖號	鋁板名稱	顏色	實用	後備	總數	總重量	單件展開面積	總展開面積	總V.F.		使用位置	樓層
											單件V.F.	平方米		
522		APB-H07R	3mm厚鋁板	UCT803649 FXL-3	39	0	39	23.56	0.074	2.90	0.059	2.308	T2CW-M-1	10~26F,27~53F
523		APB-H07R	3mm厚鋁板	UCT803649 FXL-3	39	0	39	23.56	0.074	2.90	0.059	2.308	T2CW-L-2	10~26F,27~53F
524		APB-H07R	3mm厚鋁板	UCT803649 FXL-3	39	0	39	23.56	0.074	2.90	0.059	2.308	T2CW-K-1	10~26F,27~53F
525		APB-H07R	3mm厚鋁板	UCT803649 FXL-3	78	0	78	47.12	0.074	5.80	0.059	4.616	T2CW-J-1	10~26F,27~53F
526		APB-H07R	3mm厚鋁板	UCT803649 FXL-3	37	0	37	22.35	0.074	2.75	0.059	2.190	T3CW-E-1	10~26F,27~51F
527		APB-H07R	3mm厚鋁板	UCT803649 FXL-3	37	0	37	22.35	0.074	2.75	0.059	2.190	T3CW-L-2	10~26F,27~51F
528		APB-H07R	3mm厚鋁板	UCT803649 FXL-3	37	0	37	22.35	0.074	2.75	0.059	2.190	T3CW-L-1	10~26F,27~51F
529		APB-H07R	3mm厚鋁板	UCT803649 FXL-3	37	0	37	22.35	0.074	2.75	0.059	2.190	T3CW-C-2	10~26F,27~51F
530		APB-H07R	3mm厚鋁板	UCT803649 FXL-3	37	0	37	22.35	0.074	2.75	0.059	2.190	T3CW-C-1	10~26F,27~51F
531		APB-H07R	3mm厚鋁板	UCT803649 FXL-3	74	0	74	44.70	0.074	5.50	0.059	4.380	T3CW-A-1	10~26F,27~51F
532		APB-H07R	3mm厚鋁板	UCT803649 FXL-3	36	0	36	21.75	0.074	2.67	0.059	2.131	T3CW-D-1	10~26F,27~50F
533		APB-H07R	3mm厚鋁板	UCT803649 FXL-3	36	0	36	21.75	0.074	2.67	0.059	2.131	T3CW-G-1	10~26F,27~50F
534		APB-H07R	3mm厚鋁板	UCT803649 FXL-3	21	0	21	12.69	0.074	1.56	0.059	1.243	T3CW-F-1	29~51F
535		APB-H07R	3mm厚鋁板	UCT803649 FXL-3	14	0	14	8.46	0.074	1.04	0.059	0.829	T3CW-E-1	37~51F
536		APB-H07R	3mm厚鋁板	UCT803649 FXL-3	35	0	35	21.14	0.074	2.60	0.059	2.071	T5CW-N-1	10~26F,27~49F
537		APB-H07R	3mm厚鋁板	UCT803649 FXL-3	35	0	35	21.14	0.074	2.60	0.059	2.071	T5CW-L-1	10~26F,27~49F
538		APB-H07R	3mm厚鋁板	UCT803649 FXL-3	35	0	35	21.14	0.074	2.60	0.059	2.071	T5CW-JK-1	10~26F,27~49F
539		APB-H07R	3mm厚鋁板	UCT803649 FXL-3	35	0	35	21.14	0.074	2.60	0.059	2.071	T5CW-H-2	10~26F,27~49F
540		APB-H07R	3mm厚鋁板	UCT803649 FXL-3	35	0	35	21.14	0.074	2.60	0.059	2.071	T5CW-H-1	10~26F,27~49F
541		APB-H07R	3mm厚鋁板	UCT803649 FXL-3	35	0	35	21.14	0.074	2.60	0.059	2.071	T5CW-F-2	10~26F,27~49F
542		APB-H07R	3mm厚鋁板	UCT803649 FXL-3	35	0	35	21.14	0.074	2.60	0.059	2.071	T5CW-F-1	10~26F,27~49F
543		APB-H07R	3mm厚鋁板	UCT803649 FXL-3	35	0	35	21.14	0.074	2.60	0.059	2.071	T5CW-D-2	10~26F,27~49F
544		APB-H07R	3mm厚鋁板	UCT803649 FXL-3	35	0	35	21.14	0.074	2.60	0.059	2.071	T5CW-D-1	10~26F,27~49F
545		APB-H07R	3mm厚鋁板	UCT803649 FXL-3	35	0	35	21.14	0.074	2.60	0.059	2.071	T5CW-A-3	10~26F,27~49F


		工程號: J-837	計算: 鞠章芳	日期: 2019.10.22				送呈: 胡哥						
		地盤名稱: 觀塘裕民坊	核對: 謝永林	日期:				副本:						
地盤用鋁板B.M.表		項目類別: 幕牆	批准: Jason	日期:										
BM編號: 837-CW-M01-S-BP07		修改版次: F	A/C Code:	總V.F.: 4609.700	總重量: 44012.111	此BM依據EI/0282 G版資料計算								
序號	修改內容	鋁板圖號	鋁板名稱	顏色	實用	後備	總數	總重量	單件展開面積	總展開面積	平方米		使用位置	樓層
											單件V.F.	總V.F.		
546		APB-H08R	3mm厚鋁板	UCT803649 FXL-3	39	0	39	23.56	0.074	2.90	0.059	2.308	T2CW-N-1	10~26F,27~53F
547		APB-H08R	3mm厚鋁板	UCT803649 FXL-3	16	0	16	9.67	0.074	1.19	0.059	0.947	T3CWF-1	10~26F,27~28F
548		APB-H08R	3mm厚鋁板	UCT803649 FXL-3	23	0	23	13.89	0.074	1.71	0.059	1.361	T3CWE-1	10~26F,27~36F
549		APB-H08R	3mm厚鋁板	UCT803649 FXL-3	35	0	35	21.14	0.074	2.60	0.059	2.071	T5CWN-1	10~26F,27~49F
550		APB-H08R	3mm厚鋁板	UCT803649 FXL-3	35	0	35	21.14	0.074	2.60	0.059	2.071	T5CWL-1	10~26F,27~49F
551		APB-H08R	3mm厚鋁板	UCT803649 FXL-3	35	0	35	21.14	0.074	2.60	0.059	2.071	T5CWJK-1	10~26F,27~49F
552		APB-H08R	3mm厚鋁板	UCT803649 FXL-3	10	0	10	6.04	0.074	0.74	0.059	0.592	T5CWC-1	10~21F
553	修改尺寸	APB-H09R	3mm厚鋁板	UCT803649 FXL-3	35	0	35	23.20	0.082	2.85	0.066	2.306	T1CWJ-2	10~26F,27~49F
554	修改尺寸	APB-H09aR	3mm厚鋁板	UCT803649 FXL-3	34	0	34	107.90	0.390	13.27	0.315	10.723	T1CWJ-2	10~26F,28~49F
555	修改尺寸	APB-H10R	3mm厚鋁板	UCT803649 FXL-3	38	0	38	106.08	0.343	13.05	0.313	11.905	T1CWG-1	7~26F,27~49F
556	修改尺寸	APB-H10aR	3mm厚鋁板	UCT803649 FXL-3	37	0	37	260.86	0.867	32.09	0.791	29.274	T1CWG-1	7~26F,28~49F
557	修改尺寸	APB-H10bR	3mm厚鋁板	UCT803649 FXL-3	1	0	1	1.48	0.182	0.18	0.166	0.166	T1CWG-1	27F
558	修改尺寸	APB-H10cR	3mm厚鋁板	UCT803649 FXL-3	1	0	1	2.00	0.246	0.25	0.225	0.225	T1CWG-1	27F
559	修改尺寸	APB-H11R	3mm厚鋁板	UCT803649 FXL-3	38	0	38	47.41	0.153	5.83	0.140	5.334	T1CWF-2	7~26F,27~49F
560	取消	APB-H11R	3mm厚鋁板	UCT803649 FXL-3	0	0	0	0.00	0.153	0.00	0.140	0.000	T2CWM-1	10~26F,27~53F
561	修改尺寸	APB-H11aR	3mm厚鋁板	UCT803649 FXL-3	37	0	37	116.58	0.388	14.34	0.354	13.115	T1CWF-2	7~26F,28~49F
562	取消	APB-H11aR	3mm厚鋁板	UCT803649 FXL-3	0	0	0	0.00	0.388	0.00	0.354	0.000	T2CWM-1	10~26F,28~53F
563	修改尺寸	APB-H11bR	3mm厚鋁板	UCT803649 FXL-3	1	0	1	0.66	0.081	0.08	0.075	0.075	T1CWF-2	27F
564	取消	APB-H11bR	3mm厚鋁板	UCT803649 FXL-3	0	0	0	0.00	0.081	0.00	0.075	0.000	T2CWM-1	27F
565	修改尺寸	APB-H11cR	3mm厚鋁板	UCT803649 FXL-3	1	0	1	0.90	0.110	0.11	0.101	0.101	T1CWF-2	27F
566	取消	APB-H11cR	3mm厚鋁板	UCT803649 FXL-3	0	0	0	0.00	0.110	0.00	0.101	0.000	T2CWM-1	27F
567		APB-H12R	3mm厚鋁板	UCT803649 FXL-3	35	0	35	165.83	0.583	20.40	0.558	19.530	T1CWA-1	10~26F,27~49F
568		APB-H12aR	3mm厚鋁板	UCT803649 FXL-3	34	0	34	406.82	1.472	50.04	1.409	47.912	T1CWA-1	10~26F,28~49F
569		APB-H12bR	3mm厚鋁板	UCT803649 FXL-3	1	0	1	2.52	0.309	0.31	0.296	0.296	T1CWA-1	27F

 美特鋁質 有限公司 MIDI Aluminium Fabricator Ltd.		工程號: J-837	計算: 鞠章芳	日期: 2019.10.22				送呈: 胡哥						
		地盤名稱: 觀塘裕民坊	核對: 謝永林	日期:				副本:						
地盤用鋁板B.M.表		項目類別: 幕牆	批准: Jason	日期:										
BM編號: 837-CW-M01-S-BP07		修改版次: F	A/C Code:	總V.F.: 4609.700	總重量: 44012.111	此BM依據EI/0282 G版資料計算								
序號	修改內容	鋁板圖號	鋁板名稱	顏色	實用	後備	總數	總重量	單件展開面積	總展開面積	平方米		使用位置	樓層
											單件V.F.	總V.F.		
570		APB-H12dR	3mm厚鋁板	UCT803649 FXL-3	1	0	1	5.89	0.724	0.72	0.694	0.694	T1CWA-1	27F
571		APB-H12cR	3mm厚鋁板	UCT803649 FXL-3	1	0	1	3.40	0.418	0.42	0.400	0.400	T1CWA-1	27F
572		APB-H13R	3mm厚鋁板	UCT803649 FXL-3	35	0	35	59.05	0.208	7.26	0.195	6.830	T1CWB-1	10~26F,27~49F
573		APB-H13aR	3mm厚鋁板	UCT803649 FXL-3	34	0	34	144.87	0.524	17.82	0.493	16.756	T1CWB-1	10~26F,28~49F
574		APB-H13bR	3mm厚鋁板	UCT803649 FXL-3	1	0	1	0.90	0.110	0.11	0.104	0.104	T1CWB-1	27F
575		APB-H13cR	3mm厚鋁板	UCT803649 FXL-3	1	0	1	1.21	0.149	0.15	0.140	0.140	T1CWB-1	27F
576		APB-H14R	3mm厚鋁板	UCT803649 FXL-3	34	0	34	165.64	0.599	20.37	0.564	19.161	T5CWJK-1	10~26F,28~49F
577		APB-H15R	3mm厚鋁板	UCT803649 FXL-3	38	0	38	208.77	0.676	25.68	0.640	24.322	T2CW-N-1	10~26F,28~53F
578		APB-H16R	3mm厚鋁板	UCT803649 FXL-3	15	0	15	88.63	0.727	10.90	0.691	10.366	T3CWF-1	10~26F,28F
579		APB-H16R	3mm厚鋁板	UCT803649 FXL-3	34	0	34	200.89	0.727	24.71	0.691	23.496	T5CWL-1	10~26F,28~49F
580		APB-H17R	3mm厚鋁板	UCT803649 FXL-3	34	0	34	205.47	0.743	25.27	0.708	24.059	T5CWN-1	10~26F,28~49F
581		APB-H18R	3mm厚鋁板	UCT803649 FXL-3	22	0	22	152.79	0.854	18.79	0.819	18.008	T3CWE-1	10~26F,28~36F
582		APB-H18R	3mm厚鋁板	UCT803649 FXL-3	10	0	10	69.45	0.854	8.54	0.819	8.186	T5CWC-1	10~21F
583	修改尺寸	APB-H19R	3mm厚鋁板	UCT803649 FXL-3	24	0	24	61.93	0.317	7.62	0.255	6.115	T5CWC-1	22~26F,28~49F
584	修改尺寸	APB-H20R	3mm厚鋁板	UCT803649 FXL-3	38	0	38	61.85	0.200	7.61	0.173	6.591	T1CWF-2	7~26F,27~49F
585	修改尺寸	APB-H20R	3mm厚鋁板	UCT803649 FXL-3	38	0	38	61.85	0.200	7.61	0.173	6.591	T1CWE-1	7~26F,27~49F
586	修改尺寸	APB-H20R	3mm厚鋁板	UCT803649 FXL-3	38	0	38	61.85	0.200	7.61	0.173	6.591	T1CWD-1	7~26F,27~49F
587	修改尺寸	APB-H20R	3mm厚鋁板	UCT803649 FXL-3	38	0	38	61.85	0.200	7.61	0.173	6.591	T1CWB-2	7~26F,27~49F
588	修改尺寸	APB-H20R	3mm厚鋁板	UCT803649 FXL-3	38	0	38	61.85	0.200	7.61	0.173	6.591	T1CWL-2	7~26F,27~49F
589	修改尺寸	APB-H20R	3mm厚鋁板	UCT803649 FXL-3	38	0	38	61.85	0.200	7.61	0.173	6.591	T1CWJ-2	7~26F,27~49F
590	修改尺寸	APB-H20R	3mm厚鋁板	UCT803649 FXL-3	41	0	41	66.73	0.200	8.21	0.173	7.112	T2CWG-2	7~26F,27~52F
591	修改尺寸	APB-H20R	3mm厚鋁板	UCT803649 FXL-3	42	0	42	68.36	0.200	8.41	0.173	7.285	T2CWE-2	7~26F,27~53F
592	修改尺寸	APB-H20R	3mm厚鋁板	UCT803649 FXL-3	42	0	42	68.36	0.200	8.41	0.173	7.285	T2CWN-1	7~26F,27~53F
593	修改尺寸	APB-H20R	3mm厚鋁板	UCT803649 FXL-3	42	0	42	68.36	0.200	8.41	0.173	7.285	T2CWK-2	7~26F,27~53F

		工程號: J-837	計算: 鞠章芳	日期: 2019.10.22				送呈: 胡哥						
		地盤名稱: 觀塘裕民坊	核對: 謝永林	日期:				副本:						
地盤用鋁板B.M.表		項目類別: 幕牆	批准: Jason	日期:										
BM編號: 837-CW-M01-S-BP07		修改版次: F	A/C Code:	總V.F.: 4609.700	總重量: 44012.111	此BM依據EI/0282 G版資料計算								
序號	修改內容	鋁板圖號	鋁板名稱	顏色	實用	後備	總數	總重量	單件展開面積	總展開面積	平方米		使用位置	樓層
											單件V.F.	總V.F.		
594	取消	APB-H20R	3mm厚鋁板	UCT803649 FXL-3	0	0	0	0.00	0.200	0.00	0.173	0.000	T3CWL-2	7~26F,27~51F
595	取消	APB-H20R	3mm厚鋁板	UCT803649 FXL-3	0	0	0	0.00	0.200	0.00	0.173	0.000	T3CWC-2	7~26F,27~51F
596	取消	APB-H20R	3mm厚鋁板	UCT803649 FXL-3	0	0	0	0.00	0.200	0.00	0.173	0.000	T5CWF-2	7~26F,27~49F
597	取消	APB-H20R	3mm厚鋁板	UCT803649 FXL-3	0	0	0	0.00	0.200	0.00	0.173	0.000	T5CWD-2	7~26F,27~49F
598	修改尺寸	APB-H20aR	3mm厚鋁板	UCT803649 FXL-3	37	0	37	152.08	0.506	18.71	0.438	16.208	T1CWF-2	7~26F,28~49F
599	修改尺寸	APB-H20aR	3mm厚鋁板	UCT803649 FXL-3	37	0	37	152.08	0.506	18.71	0.438	16.208	T1CWE-1	7~26F,28~49F
600	修改尺寸	APB-H20aR	3mm厚鋁板	UCT803649 FXL-3	37	0	37	152.08	0.506	18.71	0.438	16.208	T1CWD-1	7~26F,28~49F
601	修改尺寸	APB-H20aR	3mm厚鋁板	UCT803649 FXL-3	37	0	37	152.08	0.506	18.71	0.438	16.208	T1CWB-2	7~26F,28~49F
602	修改尺寸	APB-H20aR	3mm厚鋁板	UCT803649 FXL-3	37	0	37	152.08	0.506	18.71	0.438	16.208	T1CWL-2	7~26F,28~49F
603	修改尺寸	APB-H20aR	3mm厚鋁板	UCT803649 FXL-3	37	0	37	152.08	0.506	18.71	0.438	16.208	T1CWJ-2	7~26F,28~49F
604	修改尺寸	APB-H20aR	3mm厚鋁板	UCT803649 FXL-3	40	0	40	164.41	0.506	20.22	0.438	17.522	T2CWG-2	7~26F,28~52F
605	修改尺寸	APB-H20aR	3mm厚鋁板	UCT803649 FXL-3	41	0	41	168.52	0.506	20.73	0.438	17.960	T2CWE-2	7~26F,28~53F
606	修改尺寸	APB-H20aR	3mm厚鋁板	UCT803649 FXL-3	41	0	41	168.52	0.506	20.73	0.438	17.960	T2CWN-1	7~26F,28~53F
607	修改尺寸	APB-H20aR	3mm厚鋁板	UCT803649 FXL-3	41	0	41	168.52	0.506	20.73	0.438	17.960	T2CWK-2	7~26F,28~53F
608	取消	APB-H20aR	3mm厚鋁板	UCT803649 FXL-3	0	0	0	0.00	0.506	0.00	0.438	0.000	T3CWL-2	7~26F,28~51F
609	取消	APB-H20aR	3mm厚鋁板	UCT803649 FXL-3	0	0	0	0.00	0.506	0.00	0.438	0.000	T3CWC-2	7~26F,28~51F
610	取消	APB-H20aR	3mm厚鋁板	UCT803649 FXL-3	0	0	0	0.00	0.506	0.00	0.438	0.000	T5CWF-2	7~26F,28~49F
611	取消	APB-H20aR	3mm厚鋁板	UCT803649 FXL-3	0	0	0	0.00	0.506	0.00	0.438	0.000	T5CWD-2	7~26F,28~49F
612	修改尺寸	APB-H20bR	3mm厚鋁板	UCT803649 FXL-3	1	0	1	0.86	0.106	0.11	0.092	0.092	T1CWF-2	27F
613	修改尺寸	APB-H20bR	3mm厚鋁板	UCT803649 FXL-3	1	0	1	0.86	0.106	0.11	0.092	0.092	T1CWE-1	27F
614	修改尺寸	APB-H20bR	3mm厚鋁板	UCT803649 FXL-3	1	0	1	0.86	0.106	0.11	0.092	0.092	T1CWD-1	27F
615	修改尺寸	APB-H20bR	3mm厚鋁板	UCT803649 FXL-3	1	0	1	0.86	0.106	0.11	0.092	0.092	T1CWB-2	27F
616	修改尺寸	APB-H20bR	3mm厚鋁板	UCT803649 FXL-3	1	0	1	0.86	0.106	0.11	0.092	0.092	T1CWL-2	27F
617	修改尺寸	APB-H20bR	3mm厚鋁板	UCT803649 FXL-3	1	0	1	0.86	0.106	0.11	0.092	0.092	T1CWJ-2	27F

 美特鋁質 有限公司 MIDI Aluminium Fabricator Ltd.		工程號: J-837	計算: 鞠章芳	日期: 2019.10.22				送呈: 胡哥						
		地盤名稱: 觀塘裕民坊	核對: 謝永林	日期:				副本:						
地盤用鋁板B.M.表		項目類別: 幕牆	批准: Jason	日期:										
BM編號: 837-CW-M01-S-BP07		修改版次: F	A/C Code :	總V.F.: 4609.700	總重量: 44012.111	此BM依據EI/0282 G版資料計算								
序號	修改內容	鋁板圖號	鋁板名稱	顏色	實用	後備	總數	總重量	單件展開面積	總展開面積	單件V.F. / 總V.F.		使用位置	樓層
											平方米			
618	修改尺寸	APB-H20bR	3mm厚鋁板	UCT803649 FXL-3	1	0	1	0.86	0.106	0.11	0.092	0.092	T2CWG-2	27F
619	修改尺寸	APB-H20bR	3mm厚鋁板	UCT803649 FXL-3	1	0	1	0.86	0.106	0.11	0.092	0.092	T2CWE-2	27F
620	修改尺寸	APB-H20bR	3mm厚鋁板	UCT803649 FXL-3	1	0	1	0.86	0.106	0.11	0.092	0.092	T2CWN-1	27F
621	修改尺寸	APB-H20bR	3mm厚鋁板	UCT803649 FXL-3	1	0	1	0.86	0.106	0.11	0.092	0.092	T2CWK-2	27F
622	取消	APB-H20bR	3mm厚鋁板	UCT803649 FXL-3	0	0	0	0.00	0.106	0.00	0.092	0.000	T3CWL-2	27F
623	取消	APB-H20bR	3mm厚鋁板	UCT803649 FXL-3	0	0	0	0.00	0.106	0.00	0.092	0.000	T3CWC-2	27F
624	取消	APB-H20bR	3mm厚鋁板	UCT803649 FXL-3	0	0	0	0.00	0.106	0.00	0.092	0.000	T5CWF-2	27F
625	取消	APB-H20bR	3mm厚鋁板	UCT803649 FXL-3	0	0	0	0.00	0.106	0.00	0.092	0.000	T5CWD-2	27F
626	修改尺寸	APB-H20cR	3mm厚鋁板	UCT803649 FXL-3	1	0	1	1.17	0.144	0.14	0.124	0.124	T1CWF-2	27F
627	修改尺寸	APB-H20cR	3mm厚鋁板	UCT803649 FXL-3	1	0	1	1.17	0.144	0.14	0.124	0.124	T1CWE-1	27F
628	修改尺寸	APB-H20cR	3mm厚鋁板	UCT803649 FXL-3	1	0	1	1.17	0.144	0.14	0.124	0.124	T1CWD-1	27F
629	修改尺寸	APB-H20cR	3mm厚鋁板	UCT803649 FXL-3	1	0	1	1.17	0.144	0.14	0.124	0.124	T1CWB-2	27F
630	修改尺寸	APB-H20cR	3mm厚鋁板	UCT803649 FXL-3	1	0	1	1.17	0.144	0.14	0.124	0.124	T1CWL-2	27F
631	修改尺寸	APB-H20cR	3mm厚鋁板	UCT803649 FXL-3	1	0	1	1.17	0.144	0.14	0.124	0.124	T1CWJ-2	27F
632	修改尺寸	APB-H20cR	3mm厚鋁板	UCT803649 FXL-3	1	0	1	1.17	0.144	0.14	0.124	0.124	T2CWG-2	27F
633	修改尺寸	APB-H20cR	3mm厚鋁板	UCT803649 FXL-3	1	0	1	1.17	0.144	0.14	0.124	0.124	T2CWE-2	27F
634	修改尺寸	APB-H20cR	3mm厚鋁板	UCT803649 FXL-3	1	0	1	1.17	0.144	0.14	0.124	0.124	T2CWN-1	27F
635	修改尺寸	APB-H20cR	3mm厚鋁板	UCT803649 FXL-3	1	0	1	1.17	0.144	0.14	0.124	0.124	T2CWK-2	27F
636	取消	APB-H20cR	3mm厚鋁板	UCT803649 FXL-3	0	0	0	0.00	0.144	0.00	0.124	0.000	T3CWL-2	27F
637	取消	APB-H20cR	3mm厚鋁板	UCT803649 FXL-3	0	0	0	0.00	0.144	0.00	0.124	0.000	T3CWC-2	27F
638	取消	APB-H20cR	3mm厚鋁板	UCT803649 FXL-3	0	0	0	0.00	0.144	0.00	0.124	0.000	T5CWF-2	27F
639	取消	APB-H20cR	3mm厚鋁板	UCT803649 FXL-3	0	0	0	0.00	0.144	0.00	0.124	0.000	T5CWD-2	27F
640	新增	APB-H21R	3mm厚鋁板	MILL	38	0	38	21.87	0.071	2.69	0.000	0.000	T1CWG-1	7~26F,27~49F
641	新增	APB-H21aR	3mm厚鋁板	MILL	37	0	37	53.78	0.179	6.62	0.000	0.000	T1CWG-1	7~26F,28~49F

 美特鋁質 有限公司 MIDI Aluminium Fabricator Ltd.		工程號: J-837	計算: 鞠章芳	日期:	2019.10.22		送呈:	胡哥						
		地盘名稱: 觀塘裕民坊	核對: 謝永林	日期:			副本:							
地盘用鋁板B.M.表		項目類別: 幕牆	批准: Jason	日期:										
BM編號: 837-CW-M01-S-BP07		修改版次: F	A/C Code :	總V.F.:	4609.700		總重量:	44012.111 此BM依據EI/0282 G版資料計算						
序號	修改內容	鋁板圖號	鋁板名稱	顏色	實用	後備	總數	總重量	單件展開面積	總展開面積	單件V.F. / 總V.F.		使用位置	樓層
											平方米			
642	新增	APB-H21bR	3mm厚鋁板	MILL	1	0	1	0.31	0.038	0.04	0.000	0.000	T1CWG-1	27F
643	新增	APB-H21cR	3mm厚鋁板	MILL	1	0	1	0.41	0.051	0.05	0.000	0.000	T1CWG-1	27F
644	E10550 已出樣 板數	APB-H22R	3mm厚鋁板	UCT803649 FXL-3	39	0	39	42.32	0.133	5.20	0.120	4.694	T2CWM-1	10~26F,27~53F
645	E10550 已出樣 板數	APB-H22aR	3mm厚鋁板	UCT803649 FXL-3	38	0	38	104.12	0.337	12.81	0.304	11.550	T2CWM-1	10~26F,28~53F
646	新增	APB-H22bR	3mm厚鋁板	UCT803649 FXL-3	1	0	1	0.58	0.071	0.07	0.000	0.000	T2CWM-1	27F
647	新增	APB-H22cR	3mm厚鋁板	UCT803649 FXL-3	1	0	1	0.78	0.096	0.10	0.000	0.000	T2CWM-1	27F
648	修改尺寸	APB-H23	3mm厚鋁板	UCT803649 FXL-3	40	0	40	65.10	0.200	8.01	0.173	6.938	T3CWM-1	7~26F,27~51F
649	修改尺寸	APB-H23	3mm厚鋁板	UCT803649 FXL-3	40	0	40	65.10	0.200	8.01	0.173	6.938	T3CWK-1	7~26F,27~51F
650	修改尺寸	APB-H23	3mm厚鋁板	UCT803649 FXL-3	40	0	40	65.10	0.200	8.01	0.173	6.938	T3CWJ-2	7~26F,27~51F
651	修改尺寸	APB-H23	3mm厚鋁板	UCT803649 FXL-3	40	0	40	65.10	0.200	8.01	0.173	6.938	T3CWJ-1	7~26F,27~51F
652	修改尺寸	APB-H23	3mm厚鋁板	UCT803649 FXL-3	40	0	40	65.10	0.200	8.01	0.173	6.938	T3CWH-3	7~26F,27~51F
653	修改尺寸	APB-H23	3mm厚鋁板	UCT803649 FXL-3	40	0	40	65.10	0.200	8.01	0.173	6.938	T3CWH-1	7~26F,27~51F
654	修改尺寸	APB-H23	3mm厚鋁板	UCT803649 FXL-3	38	0	38	61.85	0.200	7.61	0.173	6.591	T5CWG-1	7~26F,27~49F
655	修改尺寸	APB-H23	3mm厚鋁板	UCT803649 FXL-3	38	0	38	61.85	0.200	7.61	0.173	6.591	T5CWE-1	7~26F,27~49F
656	修改尺寸	APB-H23a	3mm厚鋁板	UCT803649 FXL-3	39	0	39	160.30	0.506	19.72	0.438	17.084	T3CWM-1	7~26F,28~51F
657	修改尺寸	APB-H23a	3mm厚鋁板	UCT803649 FXL-3	39	0	39	160.30	0.506	19.72	0.438	17.084	T3CWK-1	7~26F,28~51F
658	修改尺寸	APB-H23a	3mm厚鋁板	UCT803649 FXL-3	39	0	39	160.30	0.506	19.72	0.438	17.084	T3CWJ-2	7~26F,28~51F
659	修改尺寸	APB-H23a	3mm厚鋁板	UCT803649 FXL-3	39	0	39	160.30	0.506	19.72	0.438	17.084	T3CWJ-1	7~26F,28~51F
660	修改尺寸	APB-H23a	3mm厚鋁板	UCT803649 FXL-3	39	0	39	160.30	0.506	19.72	0.438	17.084	T3CWH-3	7~26F,28~51F
661	修改尺寸	APB-H23a	3mm厚鋁板	UCT803649 FXL-3	39	0	39	160.30	0.506	19.72	0.438	17.084	T3CWH-1	7~26F,28~51F
662	修改尺寸	APB-H23a	3mm厚鋁板	UCT803649 FXL-3	37	0	37	152.08	0.506	18.71	0.438	16.208	T5CWG-1	7~26F,28~49F

 美特鋁質 有限公司 MTDI Aluminium Fabricator Ltd.		工程號: J-837	計算: 鞠章芳	日期: 2019.10.22				送呈: 胡哥						
		地盤名稱: 觀塘裕民坊	核對: 謝永林	日期:				副本:						
地盤用鋁板B.M.表		項目類別: 幕牆	批准: Jason	日期:										
BM編號: 837-CW-M01-S-BP07		修改版次: F	A/C Code:	總V.F.: 4609.700	總重量: 44012.111	此BM依據EI/0282 G版資料計算								
序號	修改內容	鋁板圖號	鋁板名稱	顏色	實用	後備	總數	總重量	單件展開面積	總展開面積	總V.F.		使用位置	樓層
											單件V.F.	平方米		
663	修改尺寸	APB-H23a	3mm厚鋁板	UCT803649 FXL-3	37	0	37	152.08	0.506	18.71	0.438	16.208	T5CWE-1	7~26F,28~49F
664	修改尺寸	APB-H23b	3mm厚鋁板	UCT803649 FXL-3	1	0	1	0.86	0.106	0.11	0.092	0.092	T3CWM-1	27F
665	修改尺寸	APB-H23b	3mm厚鋁板	UCT803649 FXL-3	1	0	1	0.86	0.106	0.11	0.092	0.092	T3CWK-1	27F
666	修改尺寸	APB-H23b	3mm厚鋁板	UCT803649 FXL-3	1	0	1	0.86	0.106	0.11	0.092	0.092	T3CWJ-2	27F
667	修改尺寸	APB-H23b	3mm厚鋁板	UCT803649 FXL-3	1	0	1	0.86	0.106	0.11	0.092	0.092	T3CWJ-1	27F
668	修改尺寸	APB-H23b	3mm厚鋁板	UCT803649 FXL-3	1	0	1	0.86	0.106	0.11	0.092	0.092	T3CWH-3	27F
669	修改尺寸	APB-H23b	3mm厚鋁板	UCT803649 FXL-3	1	0	1	0.86	0.106	0.11	0.092	0.092	T3CWH-1	27F
670	修改尺寸	APB-H23b	3mm厚鋁板	UCT803649 FXL-3	1	0	1	0.86	0.106	0.11	0.092	0.092	T5CWG-1	27F
671	修改尺寸	APB-H23b	3mm厚鋁板	UCT803649 FXL-3	1	0	1	0.86	0.106	0.11	0.092	0.092	T5CWE-1	27F
672	修改尺寸	APB-H23c	3mm厚鋁板	UCT803649 FXL-3	1	0	1	1.17	0.144	0.14	0.124	0.124	T3CWM-1	27F
673	修改尺寸	APB-H23c	3mm厚鋁板	UCT803649 FXL-3	1	0	1	1.17	0.144	0.14	0.124	0.124	T3CWK-1	27F
674	修改尺寸	APB-H23c	3mm厚鋁板	UCT803649 FXL-3	1	0	1	1.17	0.144	0.14	0.124	0.124	T3CWJ-2	27F
675	修改尺寸	APB-H23c	3mm厚鋁板	UCT803649 FXL-3	1	0	1	1.17	0.144	0.14	0.124	0.124	T3CWJ-1	27F
676	修改尺寸	APB-H23c	3mm厚鋁板	UCT803649 FXL-3	1	0	1	1.17	0.144	0.14	0.124	0.124	T3CWH-3	27F
677	修改尺寸	APB-H23c	3mm厚鋁板	UCT803649 FXL-3	1	0	1	1.17	0.144	0.14	0.124	0.124	T3CWH-1	27F
678	修改尺寸	APB-H23c	3mm厚鋁板	UCT803649 FXL-3	1	0	1	1.17	0.144	0.14	0.124	0.124	T5CWG-1	27F
679	修改尺寸	APB-H23c	3mm厚鋁板	UCT803649 FXL-3	1	0	1	1.17	0.144	0.14	0.124	0.124	T5CWE-1	27F
680	修改尺寸	APB-H23R	3mm厚鋁板	UCT803649 FXL-3	40	0	40	65.10	0.200	8.01	0.173	6.938	T3CWL-2	7~26F,27~51F
681	修改尺寸	APB-H23R	3mm厚鋁板	UCT803649 FXL-3	40	0	40	65.10	0.200	8.01	0.173	6.938	T3CWC-2	7~26F,27~51F
682	修改尺寸	APB-H23R	3mm厚鋁板	UCT803649 FXL-3	38	0	38	61.85	0.200	7.61	0.173	6.591	T5CWF-2	7~26F,27~49F
683	修改尺寸	APB-H23R	3mm厚鋁板	UCT803649 FXL-3	38	0	38	61.85	0.200	7.61	0.173	6.591	T5CWD-2	7~26F,27~49F
684	修改尺寸	APB-H23aR	3mm厚鋁板	UCT803649 FXL-3	39	0	39	160.30	0.506	19.72	0.438	17.084	T3CWL-2	7~26F,28~51F
685	修改尺寸	APB-H23aR	3mm厚鋁板	UCT803649 FXL-3	39	0	39	160.30	0.506	19.72	0.438	17.084	T3CWC-2	7~26F,28~51F
686	修改尺寸	APB-H23aR	3mm厚鋁板	UCT803649 FXL-3	37	0	37	152.08	0.506	18.71	0.438	16.208	T5CWF-2	7~26F,28~49F

		工程號: J-837	計算: 鞠章芳	日期: 2019.10.22				送呈: 胡哥						
		地盤名稱: 觀塘裕民坊	核對: 謝永林	日期:				副本:						
地盤用鋁板B.M.表		項目類別: 幕牆	批准: Jason	日期:										
BM編號: 837-CW-M01-S-BP07		修改版次: F	A/C Code:	總V.F.: 4609.700	總重量: 44012.111	此BM依據EI/0282 G版資料計算								
序號	修改內容	鋁板圖號	鋁板名稱	顏色	實用	後備	總數	總重量	單件展開面積	總展開面積	單件V.F. 總V.F.		使用位置	樓層
											平方米			
687	修改尺寸	APB-H23aR	3mm厚鋁板	UCT803649 FXL-3	37	0	37	152.08	0.506	18.71	0.438	16.208	T5CWD-2	7~26F,28~49F
688	修改尺寸	APB-H23bR	3mm厚鋁板	UCT803649 FXL-3	1	0	1	0.86	0.106	0.11	0.092	0.092	T3CWL-2	27F
689	修改尺寸	APB-H23bR	3mm厚鋁板	UCT803649 FXL-3	1	0	1	0.86	0.106	0.11	0.092	0.092	T3CWC-2	27F
690	修改尺寸	APB-H23bR	3mm厚鋁板	UCT803649 FXL-3	1	0	1	0.86	0.106	0.11	0.092	0.092	T5CWF-2	27F
691	修改尺寸	APB-H23bR	3mm厚鋁板	UCT803649 FXL-3	1	0	1	0.86	0.106	0.11	0.092	0.092	T5CWD-2	27F
692	修改尺寸	APB-H23cR	3mm厚鋁板	UCT803649 FXL-3	1	0	1	1.17	0.144	0.14	0.124	0.124	T3CWL-2	27F
693	修改尺寸	APB-H23cR	3mm厚鋁板	UCT803649 FXL-3	1	0	1	1.17	0.144	0.14	0.124	0.124	T3CWC-2	27F
694	修改尺寸	APB-H23cR	3mm厚鋁板	UCT803649 FXL-3	1	0	1	1.17	0.144	0.14	0.124	0.124	T5CWF-2	27F
695	修改尺寸	APB-H23cR	3mm厚鋁板	UCT803649 FXL-3	1	0	1	1.17	0.144	0.14	0.124	0.124	T5CWD-2	27F
696	新增	APB-H24	3mm厚鋁板	MILL	38	0	38	25.97	0.084	3.19	0.000	0.000	T1CWM-1	7~26F,27~49F
697	新增	APB-H24	3mm厚鋁板	MILL	38	0	38	25.97	0.084	3.19	0.000	0.000	T1CWL-1	7~26F,27~49F
698	新增	APB-H24	3mm厚鋁板	MILL	42	0	42	28.71	0.084	3.53	0.000	0.000	T2CWF-1	7~26F,27~53F
699	新增	APB-H24	3mm厚鋁板	MILL	42	0	42	28.71	0.084	3.53	0.000	0.000	T2CWL-1	7~26F,27~53F
700	新增	APB-H25	3mm厚鋁板	MILL	40	0	40	22.30	0.069	2.74	0.000	0.000	T3CWM-1	7~26F,27~51F
701	新增	APB-H25	3mm厚鋁板	MILL	40	0	40	22.30	0.069	2.74	0.000	0.000	T3CWL-1	7~26F,27~51F
702	新增	APB-H25	3mm厚鋁板	MILL	40	0	40	22.30	0.069	2.74	0.000	0.000	T3CWL-2	7~26F,27~51F
703	新增	APB-H25	3mm厚鋁板	MILL	40	0	40	22.30	0.069	2.74	0.000	0.000	T3CWL-1	7~26F,27~51F
704	新增	APB-H25	3mm厚鋁板	MILL	40	0	40	22.30	0.069	2.74	0.000	0.000	T3CWL-3	7~26F,27~51F
705	新增	APB-H25	3mm厚鋁板	MILL	40	0	40	22.30	0.069	2.74	0.000	0.000	T3CWL-1	7~26F,27~51F
706	新增	APB-H25	3mm厚鋁板	MILL	38	0	38	21.19	0.069	2.61	0.000	0.000	T5CWF-1	7~26F,27~49F
707	新增	APB-H25	3mm厚鋁板	MILL	38	0	38	21.19	0.069	2.61	0.000	0.000	T5CWE-1	7~26F,27~49F
708	新增	APB-H24a	3mm厚鋁板	MILL	36	0	36	62.14	0.212	7.64	0.000	0.000	T1CWA-2	7~26F,28~48F
709	新增	APB-H24a	3mm厚鋁板	MILL	37	0	37	63.87	0.212	7.86	0.000	0.000	T1CWM-1	7~26F,28~49F
710	新增	APB-H24a	3mm厚鋁板	MILL	37	0	37	63.87	0.212	7.86	0.000	0.000	T1CWL-1	7~26F,28~49F

 美特鋁質 有限公司 MIDI Aluminium Fabricator Ltd.		工程號: J-837	計算: 鞠章芳	日期: 2019.10.22				送呈: 胡哥						
		地盤名稱: 觀塘裕民坊	核對: 謝永林	日期:				副本:						
地盤用鋁板B.M.表		項目類別: 幕牆	批准: Jason	日期:										
BM編號: 837-CW-M01-S-BP07		修改版次: F	A/C Code:	總V.F.: 4609.700	總重量: 44012.111	此BM依據EI/0282 G版資料計算								
序號	修改內容	鋁板圖號	鋁板名稱	顏色	實用	後備	總數	總重量	單件展開面積	總展開面積	單件V.F. 總V.F.		使用位置	樓層
											平方米			
711	新增	APB-H24a	3mm厚鋁板	MILL	41	0	41	70.77	0.212	8.71	0.000	0.000	T2CWF-1	7~26F,28~53F
712	新增	APB-H24a	3mm厚鋁板	MILL	41	0	41	70.77	0.212	8.71	0.000	0.000	T2CWL-1	7~26F,28~53F
713	新增	APB-H25a	3mm厚鋁板	MILL	39	0	39	54.92	0.173	6.76	0.000	0.000	T3CWM-1	7~26F,28~51F
714	新增	APB-H25a	3mm厚鋁板	MILL	39	0	39	54.92	0.173	6.76	0.000	0.000	T3CWK-1	7~26F,28~51F
715	新增	APB-H25a	3mm厚鋁板	MILL	39	0	39	54.92	0.173	6.76	0.000	0.000	T3CWJ-2	7~26F,28~51F
716	新增	APB-H25a	3mm厚鋁板	MILL	39	0	39	54.92	0.173	6.76	0.000	0.000	T3CWJ-1	7~26F,28~51F
717	新增	APB-H25a	3mm厚鋁板	MILL	39	0	39	54.92	0.173	6.76	0.000	0.000	T3CWH-3	7~26F,28~51F
718	新增	APB-H25a	3mm厚鋁板	MILL	39	0	39	54.92	0.173	6.76	0.000	0.000	T3CWH-1	7~26F,28~51F
719	新增	APB-H25a	3mm厚鋁板	MILL	37	0	37	52.10	0.173	6.41	0.000	0.000	T5CWG-1	7~26F,28~49F
720	新增	APB-H25a	3mm厚鋁板	MILL	37	0	37	52.10	0.173	6.41	0.000	0.000	T5CWE-1	7~26F,28~49F
721	新增	APB-H24b	3mm厚鋁板	MILL	1	0	1	0.36	0.045	0.04	0.000	0.000	T1CWA-2	27F
722	新增	APB-H24b	3mm厚鋁板	MILL	1	0	1	0.36	0.045	0.04	0.000	0.000	T1CWM-1	27F
723	新增	APB-H24b	3mm厚鋁板	MILL	1	0	1	0.36	0.045	0.04	0.000	0.000	T1CWK-1	27F
724	新增	APB-H24b	3mm厚鋁板	MILL	1	0	1	0.36	0.045	0.04	0.000	0.000	T2CWF-1	27F
725	新增	APB-H24b	3mm厚鋁板	MILL	1	0	1	0.36	0.045	0.04	0.000	0.000	T2CWL-1	27F
726	新增	APB-H25b	3mm厚鋁板	MILL	1	0	1	0.30	0.036	0.04	0.000	0.000	T3CWM-1	27F
727	新增	APB-H25b	3mm厚鋁板	MILL	1	0	1	0.30	0.036	0.04	0.000	0.000	T3CWK-1	27F
728	新增	APB-H25b	3mm厚鋁板	MILL	1	0	1	0.30	0.036	0.04	0.000	0.000	T3CWJ-2	27F
729	新增	APB-H25b	3mm厚鋁板	MILL	1	0	1	0.30	0.036	0.04	0.000	0.000	T3CWJ-1	27F
730	新增	APB-H25b	3mm厚鋁板	MILL	1	0	1	0.30	0.036	0.04	0.000	0.000	T3CWH-3	27F
731	新增	APB-H25b	3mm厚鋁板	MILL	1	0	1	0.30	0.036	0.04	0.000	0.000	T3CWH-1	27F
732	新增	APB-H25b	3mm厚鋁板	MILL	1	0	1	0.30	0.036	0.04	0.000	0.000	T5CWG-1	27F
733	新增	APB-H25b	3mm厚鋁板	MILL	1	0	1	0.30	0.036	0.04	0.000	0.000	T5CWE-1	27F
734	新增	APB-H24c	3mm厚鋁板	MILL	1	0	1	0.49	0.060	0.06	0.000	0.000	T1CWA-2	27F

 美特鋁質 有限公司 MIDT Aluminium Fabricator Ltd.	工程號: J-837	計算: 鞠章芳	日期: 2019.10.22	送呈: 胡哥
	地盤名稱: 觀塘裕民坊	核對: 謝永林	日期:	副本:
地盤用鋁板B.M.表		項目類別: 幕牆	批准: Jason	日期:
BM編號: 837-CW-M01-S-BP07	修改版次: F	A/C Code:	總V.F.: 4609.700	總重量: 44012.111 此BM依據EI/0282 G版資料計算

序號	修改內容	鋁板圖號	鋁板名稱	顏色	實用	後備	總數	總重量	單件展開面積	總展開面積	總V.F.		使用位置	樓層
											單件V.F.	平方米		
735	新增	APB-H24c	3mm厚鋁板	MILL	1	0	1	0.49	0.060	0.06	0.000	0.000	T1CWM-1	27F
736	新增	APB-H24c	3mm厚鋁板	MILL	1	0	1	0.49	0.060	0.06	0.000	0.000	T1CWK-1	27F
737	新增	APB-H24c	3mm厚鋁板	MILL	1	0	1	0.49	0.060	0.06	0.000	0.000	T2CWF-1	27F
738	新增	APB-H24c	3mm厚鋁板	MILL	1	0	1	0.49	0.060	0.06	0.000	0.000	T2CWL-1	27F
739	新增	APB-H25c	3mm厚鋁板	MILL	1	0	1	0.40	0.049	0.05	0.000	0.000	T3CWM-1	27F
740	新增	APB-H25c	3mm厚鋁板	MILL	1	0	1	0.40	0.049	0.05	0.000	0.000	T3CWK-1	27F
741	新增	APB-H25c	3mm厚鋁板	MILL	1	0	1	0.40	0.049	0.05	0.000	0.000	T3CWJ-2	27F
742	新增	APB-H25c	3mm厚鋁板	MILL	1	0	1	0.40	0.049	0.05	0.000	0.000	T3CWJ-1	27F
743	新增	APB-H25c	3mm厚鋁板	MILL	1	0	1	0.40	0.049	0.05	0.000	0.000	T3CWH-3	27F
744	新增	APB-H25c	3mm厚鋁板	MILL	1	0	1	0.40	0.049	0.05	0.000	0.000	T3CWH-1	27F
745	新增	APB-H25c	3mm厚鋁板	MILL	1	0	1	0.40	0.049	0.05	0.000	0.000	T5CWG-1	27F
746	新增	APB-H25c	3mm厚鋁板	MILL	1	0	1	0.40	0.049	0.05	0.000	0.000	T5CWE-1	27F
747	新增	APB-H24R	3mm厚鋁板	MILL	38	0	38	25.97	0.084	3.19	0.000	0.000	T1CWF-2	7~26F,27~49F
748	新增	APB-H24R	3mm厚鋁板	MILL	38	0	38	25.97	0.084	3.19	0.000	0.000	T1CWE-1	7~26F,27~49F
749	新增	APB-H24R	3mm厚鋁板	MILL	38	0	38	25.97	0.084	3.19	0.000	0.000	T1CWD-1	7~26F,27~49F
750	新增	APB-H24R	3mm厚鋁板	MILL	38	0	38	25.97	0.084	3.19	0.000	0.000	T1CWB-2	7~26F,27~49F
751	新增	APB-H24R	3mm厚鋁板	MILL	38	0	38	25.97	0.084	3.19	0.000	0.000	T1CWL-2	7~26F,27~49F
752	新增	APB-H24R	3mm厚鋁板	MILL	38	0	38	25.97	0.084	3.19	0.000	0.000	T1CWJ-2	7~26F,27~49F
753	新增	APB-H24R	3mm厚鋁板	MILL	41	0	41	28.02	0.084	3.45	0.000	0.000	T2CWG-2	7~26F,27~52F
754	新增	APB-H24R	3mm厚鋁板	MILL	42	0	42	28.71	0.084	3.53	0.000	0.000	T2CWE-2	7~26F,27~53F
755	新增	APB-H24R	3mm厚鋁板	MILL	42	0	42	28.71	0.084	3.53	0.000	0.000	T2CWN-1	7~26F,27~53F
756	新增	APB-H24R	3mm厚鋁板	MILL	42	0	42	28.71	0.084	3.53	0.000	0.000	T2CWK-2	7~26F,27~53F
757	新增	APB-H25R	3mm厚鋁板	MILL	40	0	40	22.30	0.069	2.74	0.000	0.000	T3CWL-2	7~26F,27~51F
758	新增	APB-H25R	3mm厚鋁板	MILL	40	0	40	22.30	0.069	2.74	0.000	0.000	T3CWC-2	7~26F,27~51F

 美特鋁質 有限公司 MIDT Aluminium Fabricator Ltd.		工程號: J-837 地盤名稱: 觀塘裕民坊	計算: 鞠章芳 核對: 謝永林	日期: 2019.10.22 日期: 日期:	送呈: 胡哥 副本:									
地盤用鋁板B.M.表		項目類別: 幕牆	批准: Jason	日期:										
BM編號: 837-CW-M01-S-BP07		修改版次: F	A/C Code:	總V.F.: 4609.700	總重量: 44012.111 此BM依據EI/0282 G版資料計算									
序號	修改內容	鋁板圖號	鋁板名稱	顏色	實用	後備	總數	總重量	單件展開面積	總展開面積	總V.F.		使用位置	樓層
											單件V.F.	平方米		
759	新增	APB-H25R	3mm厚鋁板	MILL	38	0	38	21.19	0.069	2.61	0.000	0.000	T5CWF-2	7~26F,27~49F
760	新增	APB-H25R	3mm厚鋁板	MILL	38	0	38	21.19	0.069	2.61	0.000	0.000	T5CWD-2	7~26F,27~49F
761	新增	APB-H24aR	3mm厚鋁板	MILL	37	0	37	63.87	0.212	7.86	0.000	0.000	T1CWF-2	7~26F,28~49F
762	新增	APB-H24aR	3mm厚鋁板	MILL	37	0	37	63.87	0.212	7.86	0.000	0.000	T1CWE-1	7~26F,28~49F
763	新增	APB-H24aR	3mm厚鋁板	MILL	37	0	37	63.87	0.212	7.86	0.000	0.000	T1CWD-1	7~26F,28~49F
764	新增	APB-H24aR	3mm厚鋁板	MILL	37	0	37	63.87	0.212	7.86	0.000	0.000	T1CWB-2	7~26F,28~49F
765	新增	APB-H24aR	3mm厚鋁板	MILL	37	0	37	63.87	0.212	7.86	0.000	0.000	T1CWL-2	7~26F,28~49F
766	新增	APB-H24aR	3mm厚鋁板	MILL	37	0	37	63.87	0.212	7.86	0.000	0.000	T1CWJ-2	7~26F,28~49F
767	新增	APB-H24aR	3mm厚鋁板	MILL	40	0	40	69.05	0.212	8.49	0.000	0.000	T2CWG-2	7~26F,28~52F
768	新增	APB-H24aR	3mm厚鋁板	MILL	41	0	41	70.77	0.212	8.71	0.000	0.000	T2CWE-2	7~26F,28~53F
769	新增	APB-H24aR	3mm厚鋁板	MILL	41	0	41	70.77	0.212	8.71	0.000	0.000	T2CWN-1	7~26F,28~53F
770	新增	APB-H24aR	3mm厚鋁板	MILL	41	0	41	70.77	0.212	8.71	0.000	0.000	T2CWK-2	7~26F,28~53F
771	新增	APB-H25aR	3mm厚鋁板	MILL	39	0	39	54.92	0.173	6.76	0.000	0.000	T3CWL-2	7~26F,28~51F
772	新增	APB-H25aR	3mm厚鋁板	MILL	39	0	39	54.92	0.173	6.76	0.000	0.000	T3CWC-2	7~26F,28~51F
773	新增	APB-H25aR	3mm厚鋁板	MILL	37	0	37	52.10	0.173	6.41	0.000	0.000	T5CWF-2	7~26F,28~49F
774	新增	APB-H25aR	3mm厚鋁板	MILL	37	0	37	52.10	0.173	6.41	0.000	0.000	T5CWD-2	7~26F,28~49F
775	新增	APB-H24bR	3mm厚鋁板	MILL	1	0	1	0.36	0.045	0.04	0.000	0.000	T1CWF-2	27F
776	新增	APB-H24bR	3mm厚鋁板	MILL	1	0	1	0.36	0.045	0.04	0.000	0.000	T1CWE-1	27F
777	新增	APB-H24bR	3mm厚鋁板	MILL	1	0	1	0.36	0.045	0.04	0.000	0.000	T1CWD-1	27F
778	新增	APB-H24bR	3mm厚鋁板	MILL	1	0	1	0.36	0.045	0.04	0.000	0.000	T1CWB-2	27F
779	新增	APB-H24bR	3mm厚鋁板	MILL	1	0	1	0.36	0.045	0.04	0.000	0.000	T1CWL-2	27F
780	新增	APB-H24bR	3mm厚鋁板	MILL	1	0	1	0.36	0.045	0.04	0.000	0.000	T1CWJ-2	27F
781	新增	APB-H24bR	3mm厚鋁板	MILL	1	0	1	0.36	0.045	0.04	0.000	0.000	T2CWG-2	27F
782	新增	APB-H24bR	3mm厚鋁板	MILL	1	0	1	0.36	0.045	0.04	0.000	0.000	T2CWE-2	27F

 美特鋁質 有限公司 MITI Aluminium Fabricator Ltd.		工程號: J-837	計算: 鞠章芳	日期: 2019.10.22				送呈: 胡哥						
		地盤名稱: 觀塘裕民坊	核對: 謝永林	日期:				副本:						
地盤用鋁板B.M.表		項目類別: 幕牆	批准: Jason	日期:										
BM編號: 837-CW-M01-S-BP07		修改版次: F	A/C Code:	總V.F.: 4609.700	總重量: 44012.111	此BM依據EI/0282 G版資料計算								
序號	修改內容	鋁板圖號	鋁板名稱	顏色	實用	後備	總數	總重量	單件展開面積	總展開面積	單件V.F.	總V.F.	使用位置	樓層
								平方米						
783	新增	APB-H24bR	3mm厚鋁板	MILL	1	0	1	0.36	0.045	0.04	0.000	0.000	T2CWN-1	27F
784	新增	APB-H24bR	3mm厚鋁板	MILL	1	0	1	0.36	0.045	0.04	0.000	0.000	T2CWK-2	27F
785	新增	APB-H25bR	3mm厚鋁板	MILL	1	0	1	0.30	0.036	0.04	0.000	0.000	T3CWL-2	27F
786	新增	APB-H25bR	3mm厚鋁板	MILL	1	0	1	0.30	0.036	0.04	0.000	0.000	T3CWC-2	27F
787	新增	APB-H25bR	3mm厚鋁板	MILL	1	0	1	0.30	0.036	0.04	0.000	0.000	T5CWF-2	27F
788	新增	APB-H25bR	3mm厚鋁板	MILL	1	0	1	0.30	0.036	0.04	0.000	0.000	T5CWD-2	27F
789	新增	APB-H24cR	3mm厚鋁板	MILL	1	0	1	0.49	0.060	0.06	0.000	0.000	T1CWF-2	27F
790	新增	APB-H24cR	3mm厚鋁板	MILL	1	0	1	0.49	0.060	0.06	0.000	0.000	T1CWE-1	27F
791	新增	APB-H24cR	3mm厚鋁板	MILL	1	0	1	0.49	0.060	0.06	0.000	0.000	T1CWD-1	27F
792	新增	APB-H24cR	3mm厚鋁板	MILL	1	0	1	0.49	0.060	0.06	0.000	0.000	T1CWB-2	27F
793	新增	APB-H24cR	3mm厚鋁板	MILL	1	0	1	0.49	0.060	0.06	0.000	0.000	T1CWL-2	27F
794	新增	APB-H24cR	3mm厚鋁板	MILL	1	0	1	0.49	0.060	0.06	0.000	0.000	T1CJW-2	27F
795	新增	APB-H24cR	3mm厚鋁板	MILL	1	0	1	0.49	0.060	0.06	0.000	0.000	T2CWG-2	27F
796	新增	APB-H24cR	3mm厚鋁板	MILL	1	0	1	0.49	0.060	0.06	0.000	0.000	T2CWE-2	27F
797	新增	APB-H24cR	3mm厚鋁板	MILL	1	0	1	0.49	0.060	0.06	0.000	0.000	T2CWN-1	27F
798	新增	APB-H24cR	3mm厚鋁板	MILL	1	0	1	0.49	0.060	0.06	0.000	0.000	T2CWK-2	27F
799	新增	APB-H25cR	3mm厚鋁板	MILL	1	0	1	0.40	0.049	0.05	0.000	0.000	T3CWL-2	27F
800	新增	APB-H25cR	3mm厚鋁板	MILL	1	0	1	0.40	0.049	0.05	0.000	0.000	T3CWC-2	27F
801	新增	APB-H25cR	3mm厚鋁板	MILL	1	0	1	0.40	0.049	0.05	0.000	0.000	T5CWF-2	27F
802	新增	APB-H25cR	3mm厚鋁板	MILL	1	0	1	0.40	0.049	0.05	0.000	0.000	T5CWD-2	27F
803					合計:		15525	44012.11		5413.54		4609.70		

圖則登記表
DRAWING REGISTER

圖則登記表 DRAWING REGISTER		接收日期 Receiving Date (適用於客戶圖則)									
工程名稱 Project Title: 觀塘裕民坊 幕牆大貨室內外收口鋁板拆圖		年									
工程編號 Project No: J-837		月									
分發予 Distributed To		日									
		年	19	19	19	19	19	19			
		月	4	4	5	7	10	10			
		日	24	30	25	25	17	22			
		修訂編號 Revision No.									
圖則編號 Drg. No.	圖則名稱 Drawing Title										
APB-H01	室外收口件-拆圖	1	-	-	-	-	-	取消			
APB-H01a	室外收口件-拆圖	2	-	-	-	-	-	取消			
APB-H01R	室外收口件-拆圖	3	-	-	-	-	-	-			
APB-H01aR	室外收口件-拆圖	4	-	-	-	-	-	-			
APB-H02	室外收口件-拆圖	5	-	-	-	-	A	-			
APB-H02a	室外收口件-拆圖	6	-	-	-	-	A	-			
APB-H02R	室外收口件-拆圖	7	-	-	-	-	A	-			
APB-H02aR	室外收口件-拆圖	8	-	-	-	-	A	-			
APB-H03	室外收口件-拆圖	9	-	-	-	-	-	-			
APB-H03a	室外收口件-拆圖	10	-	-	-	-	-	-			
APB-H03R	室外收口件-拆圖	11	-	-	-	-	-	-			
APB-H03aR	室外收口件-拆圖	12	-	-	-	-	-	-			
APB-H04	室外收口件-拆圖	13	-	-	-	-	-	-			
APB-H04a	室外收口件-拆圖	14	-	-	-	-	-	-			
APB-H04R	室外收口件-拆圖	15	-	-	-	-	-	-			
APB-H04aR	室外收口件-拆圖	16	-	-	-	-	-	-			
APB-H05	室外收口件-拆圖	17	-	-	-	-	-	-			
APB-H05a	室外收口件-拆圖	18	-	-	-	-	-	-			
APB-H06	室外收口件-拆圖	19	-	-	-	-	-	-			
APB-H06a	室外收口件-拆圖	20	-	-	-	-	-	-			
APB-H06R	室外收口件-拆圖	21	-	-	-	-	-	-			
APB-H06aR	室外收口件-拆圖	22	-	-	-	-	-	-			
APB-H07	室外收口件-拆圖	23	-	-	-	-	-	-			

圖則登記表
DRAWING REGISTER

工程名稱 Project Title: 觀塘裕民坊		年 月 日	接收日期 Receiving Date (適用於客戶圖則)									
幕牆大貨室內外收口鋁板拆圖												
工程編號 Project No: J-837												
分發予 Distributed To		年 月 日										
			19	19	19	19	19	19				
			4	4	5	7	10	10				
		24	30	25	25	17	22					
圖則編號 Drg. No.	圖則名稱 Drawing Title	年 月 日	修訂編號 Revision No.									
APB-H07R	室外收口件-拆圖		24	-	-	-	-	-	-			
APB-H08	室外收口件-拆圖		25	-	-	-	-	-	-			
APB-H08R	室外收口件-拆圖		26	-	-	-	-	-	-			
APB-H09	室外收口件-拆圖		27	-	-	-	-	-	A			
APB-H09a	室外收口件-拆圖		28	-	-	-	-	-	A			
APB-H09R	室外收口件-拆圖		29	-	-	-	-	-	A			
APB-H09aR	室外收口件-拆圖		30	-	-	-	-	-	A			
APB-H10R	室外收口件-拆圖		31	-	-	B	-	-	-			
APB-H10aR	室外收口件-拆圖		32	-	-	B	-	-	-			
APB-H11R	室外收口件-拆圖		33	-	-	B	-	-	-			
APB-H11aR	室外收口件-拆圖		34	-	-	B	-	-	-			
APB-H12R	室外收口件-拆圖		35	-	-	-	-	-	-			
APB-H12aR	室外收口件-拆圖		36	-	-	-	-	-	-			
APB-H13R	室外收口件-拆圖		37	-	-	-	-	-	-			
APB-H13aR	室外收口件-拆圖		38	-	-	-	-	-	-			
APB-H14	室外收口件-拆圖		39	-	-	-	-	-	-			
APB-H14R	室外收口件-拆圖		40	-	-	-	-	-	-			
APB-H19	室外收口件-拆圖		41	-	-	-	-	-	A			
APB-H19R	室外收口件-拆圖		42	-	-	-	-	-	A			
APB-H20	室外收口件-拆圖		43	-	A	B	-	-	C			
APB-H20a	室外收口件-拆圖		44	-	A	B	-	-	C			
APB-H20R	室外收口件-拆圖		45	-	A	B	-	-	C			
APB-H20aR	室外收口件-拆圖		46	-	A	B	-	-	C			

圖則登記表
DRAWING REGISTER

圖則編號 Drg. No.		圖則名稱 Drawing Title		修訂編號 Revision No.	
工程名稱 Project Title: 觀塘裕民坊		幕牆大貨室內外收口鋁板拆圖		接收日期 Receiving Date (適用於客戶圖則)	
工程編號 Project No: J-837		分發予 Distributed To		年	月
				日	
				年	月
				日	
				19	19
				4	4
				5	7
				10	10
				24	30
				25	25
				17	22
APB-H01b	室外收口件-拆圖	47	-	-	-
APB-H01bR	室外收口件-拆圖	48	-	-	-
APB-H02b	室外收口件-拆圖	49	-	-	A
APB-H02bR	室外收口件-拆圖	50	-	-	A
APB-H03b	室外收口件-拆圖	51	-	-	-
APB-H03bR	室外收口件-拆圖	52	-	-	-
APB-H04b	室外收口件-拆圖	53	-	-	-
APB-H04bR	室外收口件-拆圖	54	-	-	-
APB-H05b	室外收口件-拆圖	55	-	-	-
APB-H06b	室外收口件-拆圖	56	-	-	-
APB-H06bR	室外收口件-拆圖	57	-	-	-
APB-H10bR	室外收口件-拆圖	58	-	-	B
APB-H11bR	室外收口件-拆圖	59	-	-	B
APB-H12bR	室外收口件-拆圖	60	-	-	-
APB-H13bR	室外收口件-拆圖	61	-	-	-
APB-H20b	室外收口件-拆圖	62	-	A	B
APB-H20bR	室外收口件-拆圖	63	-	A	B
APB-H03d	室外收口件-拆圖	64	-	-	-
APB-H03dR	室外收口件-拆圖	65	-	-	-
APB-H06d	室外收口件-拆圖	66	-	-	-
APB-H06dR	室外收口件-拆圖	67	-	-	-
APB-H12dR	室外收口件-拆圖	68	-	-	-
APB-H01c	室外收口件-拆圖	69	-	-	-

圖則登記表 DRAWING REGISTER									
工程名稱 Project Title: 觀塘裕民坊 幕牆大貨室內外收口鋁板拆圖		年		接收日期 Receiving Date (適用於客戶圖則)					
工程編號 Project No: J-837		月							
分發予 Distributed To		日							
		年		19	19	19	19	19	19
		月		4	4	5	7	10	10
		日		24	30	25	25	17	22
				修訂編號 Revision No.					
圖則編號 Drg. No.	圖則名稱 Drawing Title								
APB-H01cR	室外收口件-拆圖	70	-	-	-	-	-	-	
APB-H02c	室外收口件-拆圖	71	-	-	-	-	A	-	
APB-H02cR	室外收口件-拆圖	72	-	-	-	-	A	-	
APB-H03c	室外收口件-拆圖	73	-	-	-	-	-	-	
APB-H03cR	室外收口件-拆圖	74	-	-	-	-	-	-	
APB-H04c	室外收口件-拆圖	75	-	-	-	-	-	-	
APB-H04cR	室外收口件-拆圖	76	-	-	-	-	-	-	
APB-H05c	室外收口件-拆圖	77	-	-	-	-	-	-	
APB-H06c	室外收口件-拆圖	78	-	-	-	-	-	-	
APB-H06cR	室外收口件-拆圖	79	-	-	-	-	-	-	
APB-H10cR	室外收口件-拆圖	80	-	-	B	-	-	-	
APB-H11cR	室外收口件-拆圖	81	-	-	B	-	-	-	
APB-H12cR	室外收口件-拆圖	82	-	-	-	-	-	-	
APB-H13cR	室外收口件-拆圖	83	-	-	-	-	-	-	
APB-H20c	室外收口件-拆圖	84	-	A	B	-	-	C	
APB-H20cR	室外收口件-拆圖	85	-	A	B	-	-	C	
J837-CW-2101	位置圖	86	-	-	-	-	-	-	
J837-CW-2102	位置圖	87	-	-	B	-	-	-	
J837-CW-2103	位置圖	88	-	A	B	-	-	C	
J837-CW-2104	位置圖	89	-	-	-	-	-	-	
J837-CW-2105	位置圖	90	-	A	B	-	-	C	
J837-CW-2106	位置圖	91	-	A	B	-	-	C	
J837-CW-2107	位置圖	92	-	-	-	-	-	-	
J837-CW-2108	位置圖	93	-	A	B	-	-	C	
J837-CW-2109	位置圖	94	-	-	-	-	-	-	

圖則登記表
DRAWING REGISTER

圖則編號 Drg. No.		圖則名稱 Drawing Title		年 月 日	接收日期 Receiving Date (適用於客戶圖則)									
工程名稱 Project Title: 觀塘裕民坊		幕牆大貨室內外收口鋁板拆圖			年 月 日									
工程編號 Project No: J-837		分發予 Distributed To		19		19	19	19	19	19				
				年	4	4	5	7	10	10				
				月	24	30	25	25	17	22				
				日										
					修訂編號 Revision No.									
J837-CW-2110	位置圖	95	-	A	B	-	-	C						
J837-CW-2111	位置圖	96	-	A	B	-	-	C						
J837-CW-2112	位置圖	97	-	A	B	-	-	C						
J837-CW-2113	位置圖	98	-	-	-	-	-	-						
J837-CW-2201	位置圖	99	-	-	-	-	-	-						
J837-CW-2202	位置圖	100	-	A	B	-	-	C						
J837-CW-2203	位置圖	101	-	A	B	-	-	C						
J837-CW-2204	位置圖	102	-	A	B	-	-	C						
J837-CW-2205	位置圖	103	-	-	-	-	-	-						
J837-CW-2206	位置圖	104	-	-	-	-	-	-						
J837-CW-2207	位置圖	105	-	-	-	-	-	-						
J837-CW-2208	位置圖	106	-	-	-	-	-	-						
J837-CW-2209	位置圖	107	-	A	B	-	-	C						
J837-CW-2210	位置圖	108	-	-	-	-	-	-						
J837-CW-2211	位置圖	109	-	A	B	-	-	C						
J837-CW-2212	位置圖	110	-	A	B	-	-	C						
J837-CW-2213	位置圖	111	-	-	-	-	-	-						
J837-CW-2301	位置圖	112	-	-	-	-	-	-						
J837-CW-2302	位置圖	113	-	-	-	-	-	-						
J837-CW-2303	位置圖	114	-	A	B	-	-	C						
J837-CW-2304	位置圖	115	-	A	B	-	-	C						
J837-CW-2305	位置圖	116	-	A	B	-	-	C						
J837-CW-2306	位置圖	117	-	A	B	-	-	C						
J837-CW-2307	位置圖	118	-	A	B	-	-	C						
J837-CW-2308	位置圖	119	-	-	-	-	-	-						
J837-CW-2309	位置圖	120	-	-	-	-	-	-						
J837-CW-2310	位置圖	121	-	-	-	-	-	-						
J837-CW-2311	位置圖	122	-	-	-	-	-	-						
J837-CW-2312	位置圖	123	-	-	-	-	-	-						

圖則登記表
DRAWING REGISTER

圖則編號 Drg. No.		圖則名稱 Drawing Title		年 月 日	接收日期 Receiving Date (適用於客戶圖則)					
工程名稱 Project Title: 觀塘裕民坊		幕牆大貨室內外收口鋁板拆圖								
工程編號 Project No: J-837		分發予 Distributed To								
					19	19	19	19	19	19
					4	4	5	7	10	10
					24	30	25	25	17	22
					修訂編號 Revision No.					
J837-CW-2501	位置圖	124	-	-	-	-	-	-		
J837-CW-2502	位置圖	125	-	-	-	-	-	-		
J837-CW-2503	位置圖	126	-	-	-	-	-	-		
J837-CW-2504	位置圖	127	-	-	-	-	-	-		
J837-CW-2505	位置圖	128	-	-	-	-	-	-		
J837-CW-2506	位置圖	129	-	-	-	-	-	-		
J837-CW-2507	位置圖	130	-	-	-	-	-	-		
J837-CW-2508	位置圖	131	-	-	-	-	-	-		
J837-CW-2509	位置圖	132	-	A	B	-	-	C		
J837-CW-2510	位置圖	133	-	A	B	-	-	C		
J837-CW-2511	位置圖	134	-	A	B	-	-	C		
J837-CW-2512	位置圖	135	-	-	-	-	-	-		
APB-H21R	室外收口件-拆圖	136			新增	C	-	-		
APB-H21aR	室外收口件-拆圖	137			新增	C	-	-		
APB-H22R	室外收口件-拆圖	138			暫停	-	-	-		
APB-H22aR	室外收口件-拆圖	139			暫停	-	-	-		
APB-H21bR	室外收口件-拆圖	140			新增	C	-	-		
APB-H22bR	室外收口件-拆圖	141			暫停	-	-	-		
APB-H21cR	室外收口件-拆圖	142			新增	C	-	-		
APB-H22cR	室外收口件-拆圖	143			暫停	-	-	-		
APB-H23	室外收口件-拆圖	144						A		
APB-H23a	室外收口件-拆圖	145						A		
APB-H23R	室外收口件-拆圖	146						A		
APB-H23aR	室外收口件-拆圖	147						A		
APB-H24	室外收口件-拆圖	148						新增		
APB-H24a	室外收口件-拆圖	149						新增		
APB-H24R	室外收口件-拆圖	150						新增		
APB-H24aR	室外收口件-拆圖	151						新增		
APB-H25	室外收口件-拆圖	152						新增		

圖則登記表
DRAWING REGISTER


圖則編號 Drg. No.		圖則名稱 Drawing Title	年	月	日	接收日期 Receiving Date (適用於客戶圖則)								
工程名稱 Project Title: 觀塘裕民坊														
幕牆大貨室內外收口鋁板拆圖														
工程編號 Project No: J-837														
分發予 Distributed To														
			年	19	19	19	19	19	19					
			月	4	4	5	7	10	10					
			日	24	30	25	25	17	22					
			修訂編號 Revision No.											
APB-H25a			153						新增					
APB-H25R			154						新增					
APB-H25aR			155						新增					
APB-H23b			156						A					
APB-H23bR			157						A					
APB-H24b			158						新增					
APB-H24bR			159						新增					
APB-H25b			160						新增					
APB-H25bR			161						新增					
APB-H23c			162						A					
APB-H23cR			163						A					
APB-H24c			164						新增					
APB-H24cR			165						新增					
APB-H25c			166						新增					
APB-H25cR			167						新增					




美特鋁質 有限公司
MIDI Aluminium Fabricator Ltd.

物料編號	總層	每層	總數量	使用位置	樓層
APB-H01	37	0	0	T3CW J-2	10~26F,27~51F


工程號 J-837 地盤 觀塘裕民坊

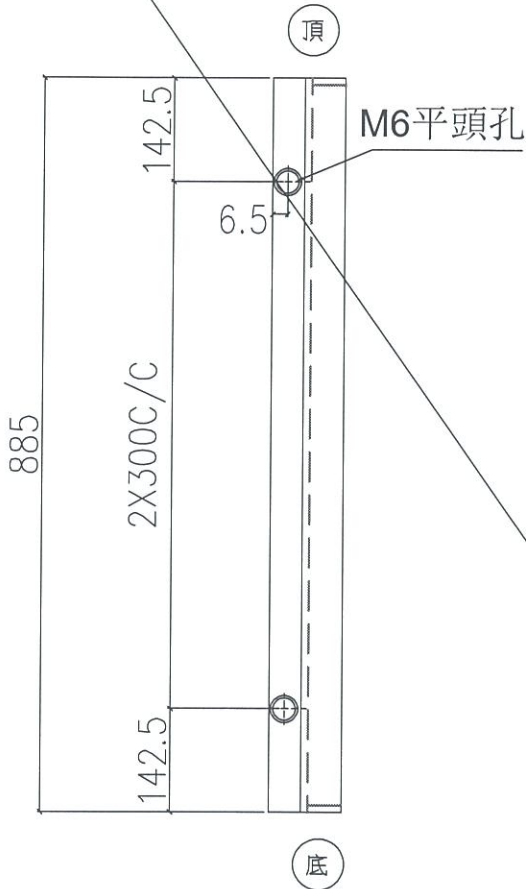

取消

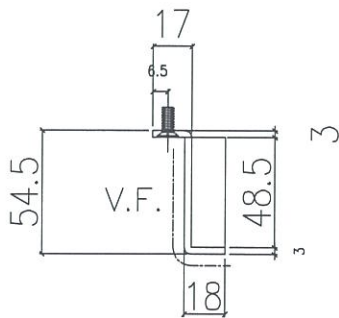

地盤安裝

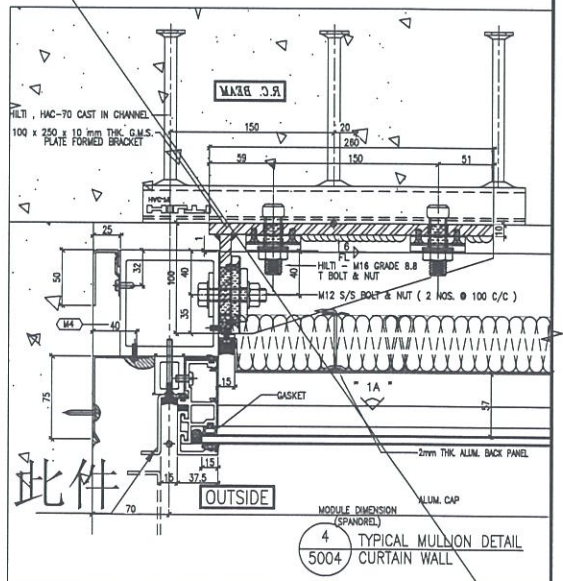


名稱	室外收口件拆圖	制圖	鞠章芳	2019.4.15	修改			
材料	3mm鋁	復核	謝永林	2019.4.20	日期			
顏色	UCT803649 FXL-3	批准			圖號	APB-H01		




美特鋁質 有限公司
MIDI Aluminium Fabricator Ltd.

物料編號	總層	每層	總數量	使用位置	樓層
APB-H01a	36	0	0	T3CW J-2	10~26F,28~51F


工程號 J-837 地盤 觀塘裕民坊

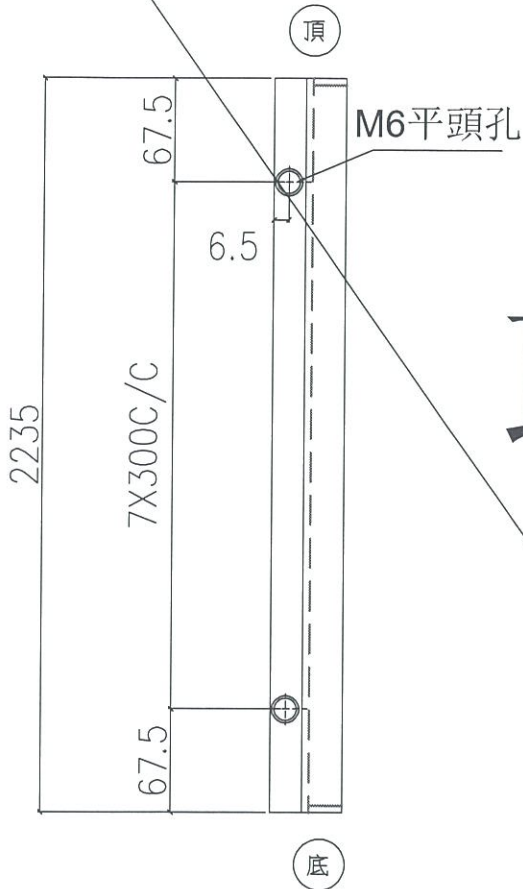

取消

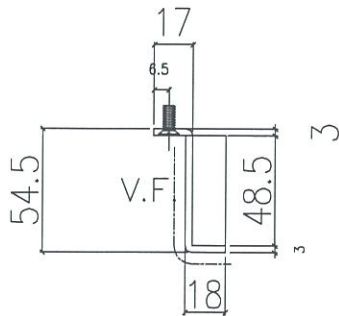

地盤安裝

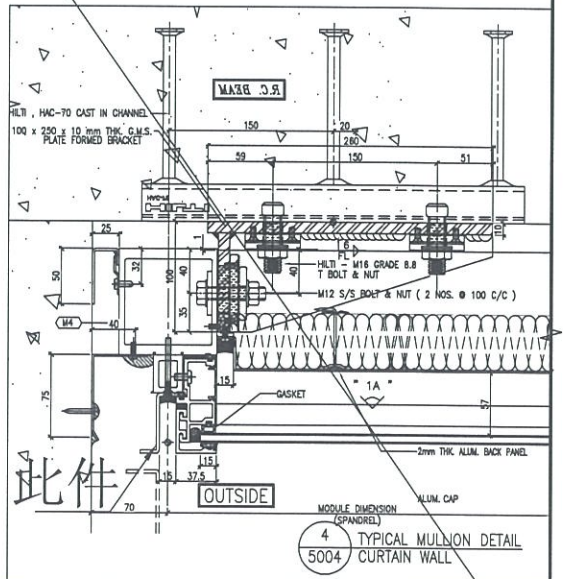

名稱	室外收口件拆圖	制圖	鞠章芳	2019.4.15	修改			
材料	3mm鋁	復核	謝永林	2019.4.20	日期			
顏色	UCT803649 FXL-3	批准			圖號	APB-H01a		





美特鋁質 有限公司
MIDI Aluminium Fabricator Ltd.


物料編號	層數	每層數	總數	使用位置	樓層
APB-H09	35	1	35	T1CWK-1	10~26F,27~49F

工程號 J-837 地盤 觀塘裕民坊


依據EI/0282 G版修改

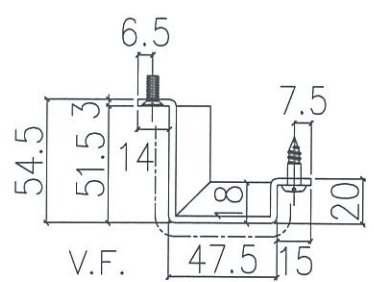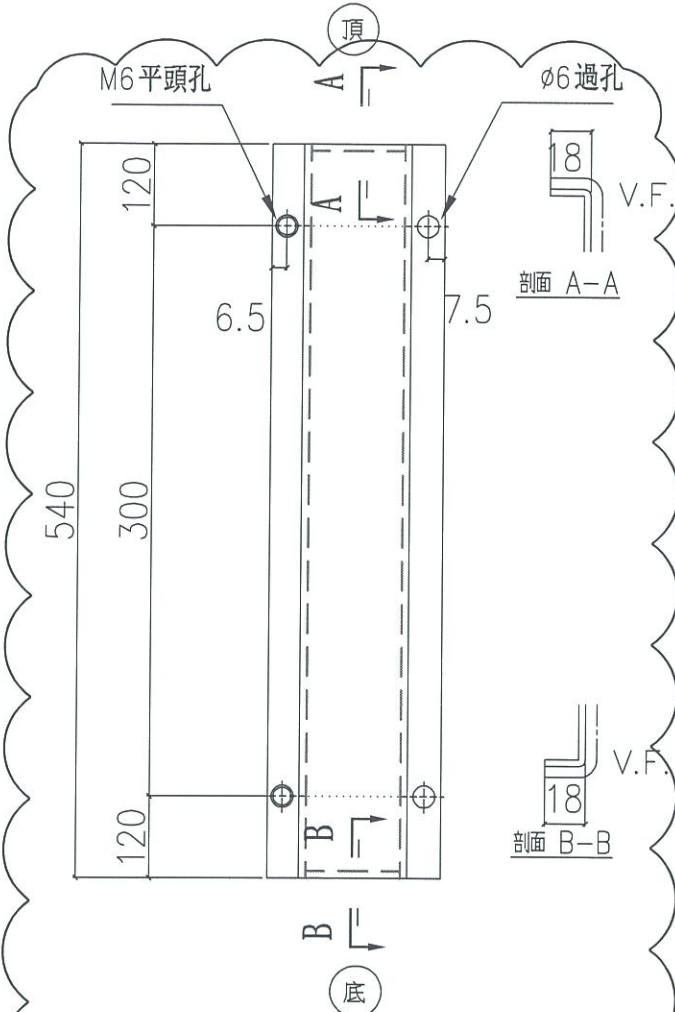


地盤安裝

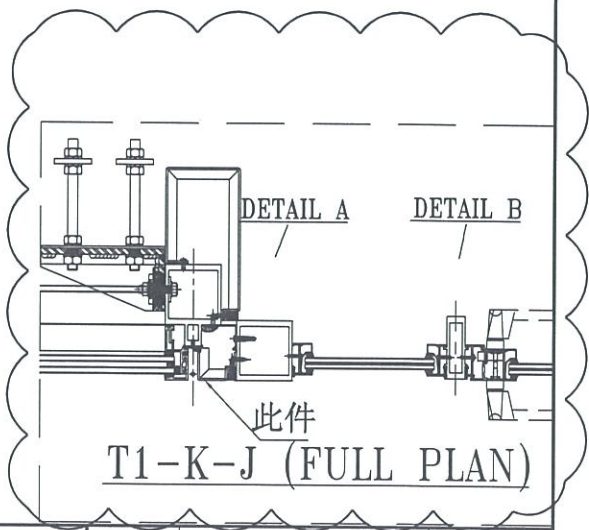


名稱	室外收口件拆圖	制圖	鞠章芳	2019.4.15	修改	A		
材料	3mm鋁	復核	謝永林	2019.4.20	日期	2019.10.18		
顏色	UCT803649 FXL-3	批准			圖號	APB-H09		

 美特鋁質 有限公司 MIDI Aluminium Fabricator Ltd.	物料編號	層數	每層數	總數	使用位置	樓層
	APB-H09a	34	1	34	T1CWK-1	10~26F,28~49F
工程號	J-837	地盤	觀塘裕民坊			

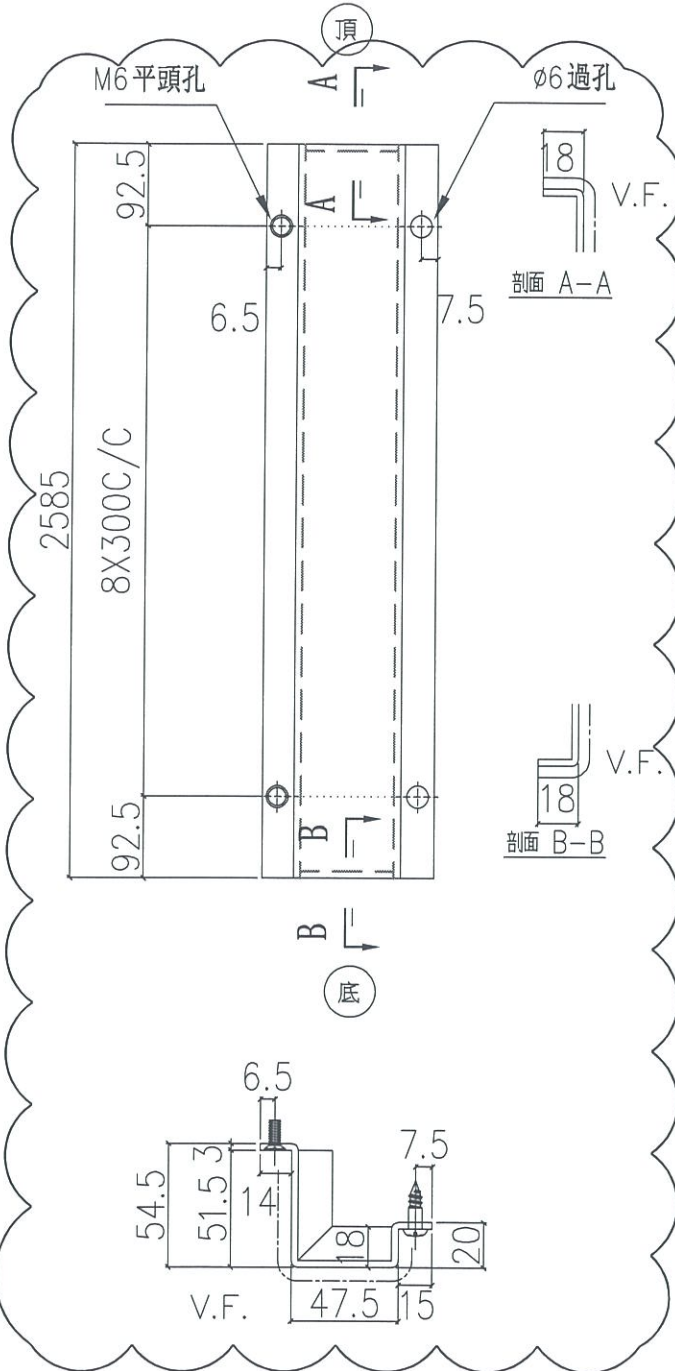


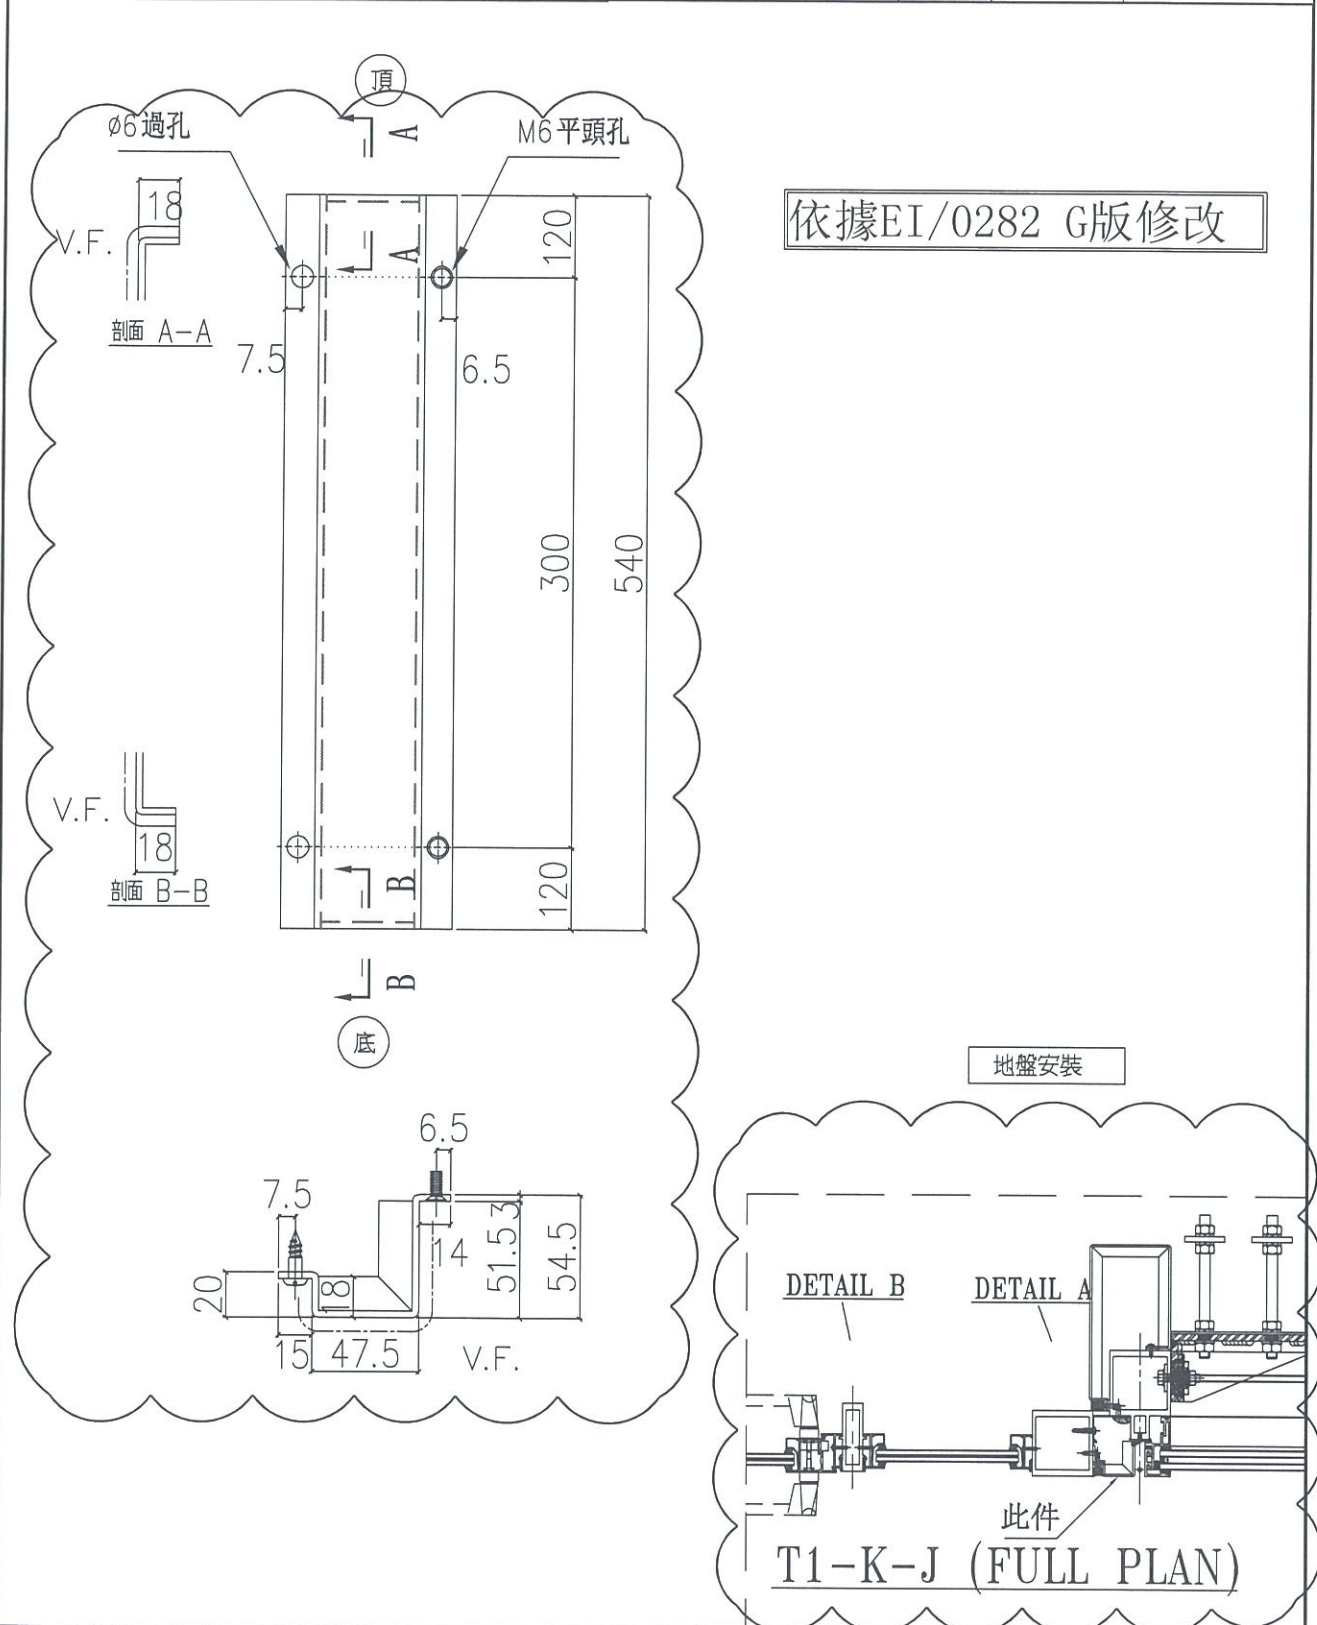
依據EI/0282 G版修改

地盤安裝

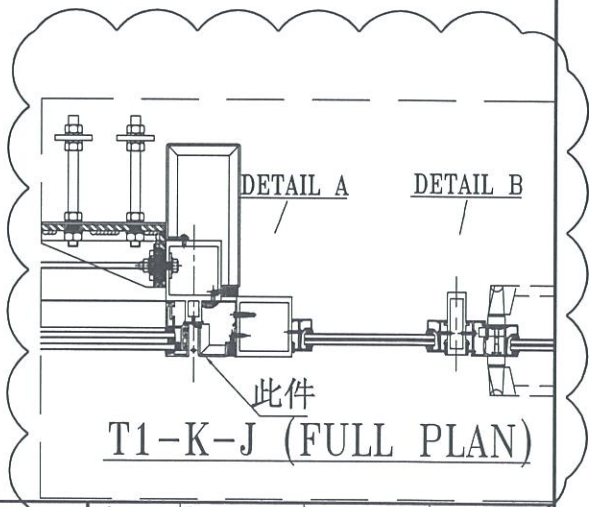


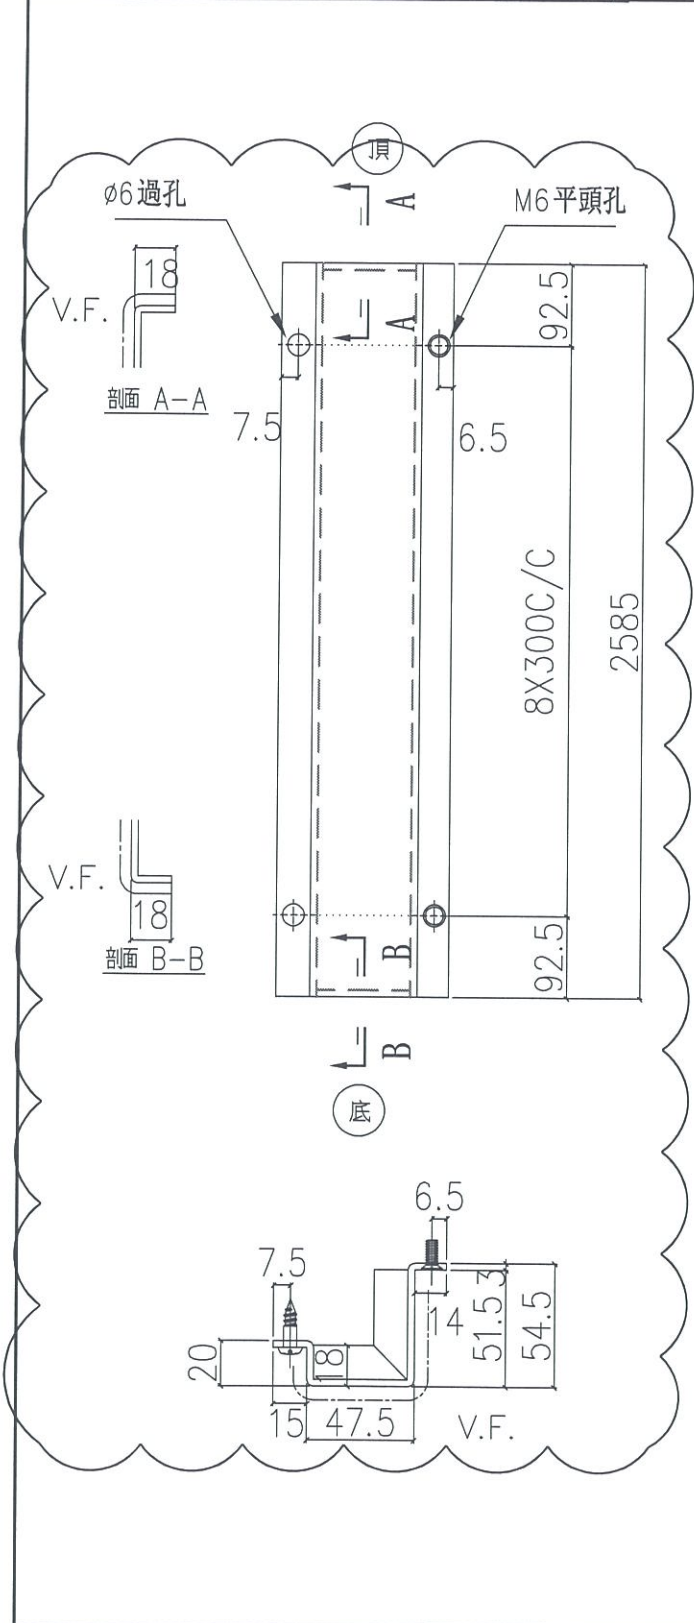
名稱	室外收口件拆圖	制圖	鞠章芳	2019.4.15	修改	A	
材料	3mm鋁	復核	謝永林	2019.4.20	日期	2019.10.18	
顏色	UCT803649 FXL-3	批准			圖號	APB-H09a	

 美特鋁質 有限公司 MIDI Aluminium Fabricator Ltd.	物料編號	層數	每層數	總數	使用位置	樓層
	APB-H09R	35	1	35	T1CWJ-2	10~26F,27~49F
工程號	J-837	地盤	觀塘裕民坊			




名稱	室外收口件拆圖	制圖	鞠章芳	2019.4.15	修改	A	
材料	3mm鋁	復核	謝永林	2019.4.20	日期	2019.10.18	
顏色	UCT803649 FXL-3	批准			圖號	APB-H09R	

 美特鋁質 有限公司 MIDI Aluminium Fabricator Ltd.	物料編號	層數	每層數	總數	使用位置	樓層
	APB-H09aR	34	1	34	T1CWJ-2	10~26F,28~49F
工程號	J-837	地盤	觀塘裕民坊			




依據EI/0282 G版修改

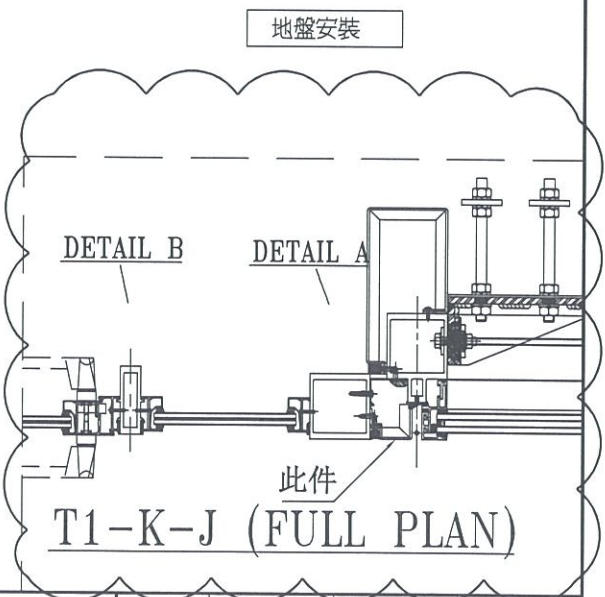


名稱	室外收口件拆圖	制圖	鞠章芳	2019.4.15	修改	A	
材料	3mm鋁	復核	謝永林	2019.4.20	日期	2019.10.18	
顏色	UCT803649 FXL-3	批准			圖號	APB-H09aR	

 美特鋁質 有限公司 MIDI Aluminium Fabricator Ltd.	物料編號	層數	每層數	總數	使用位置	樓層
	APB-H19	34	1	34	T1CWG-1	10~26F,28~49F
工程號	J-837	地盤	觀塘裕民坊			

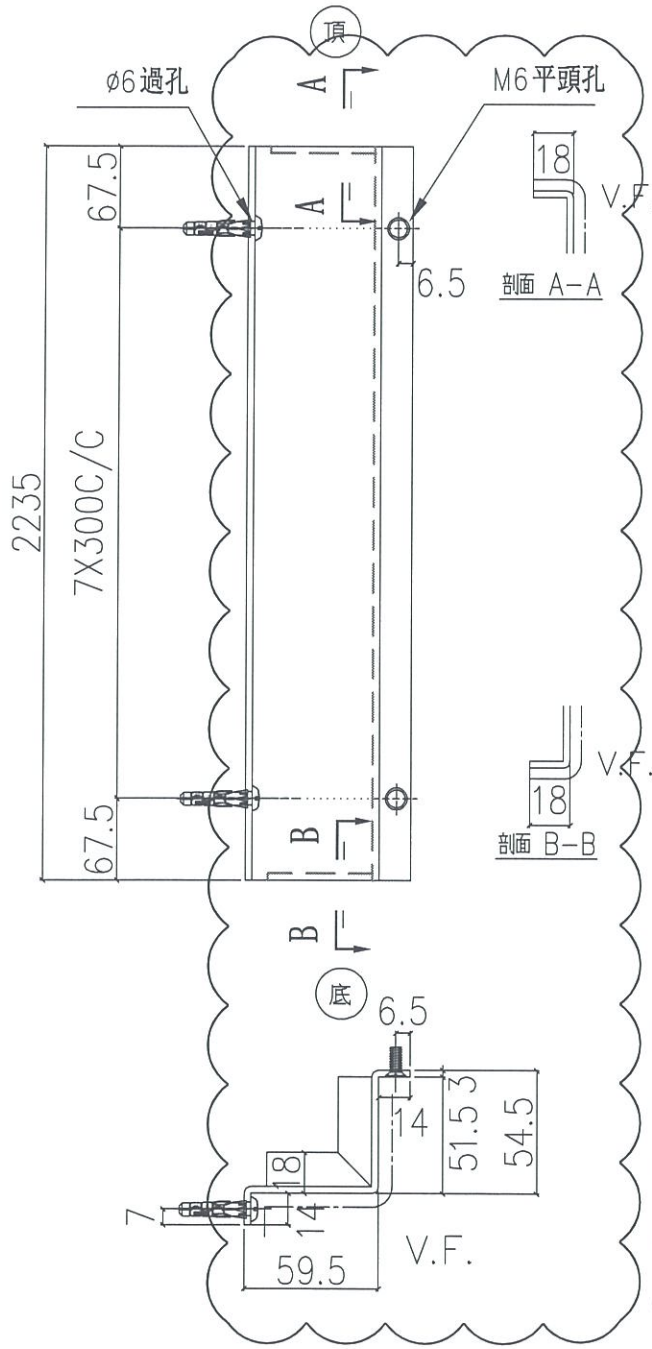


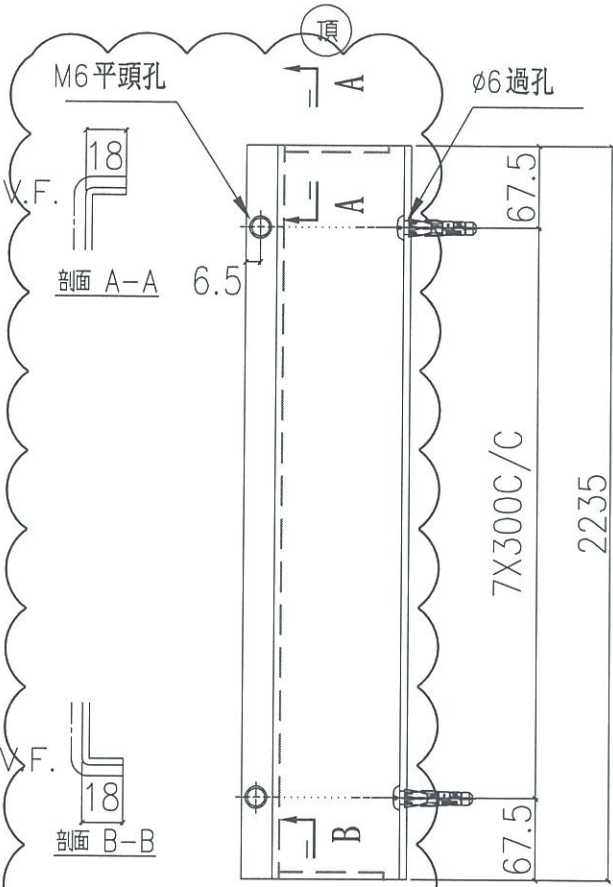
依據EI/0282 G版修改

地盤安裝

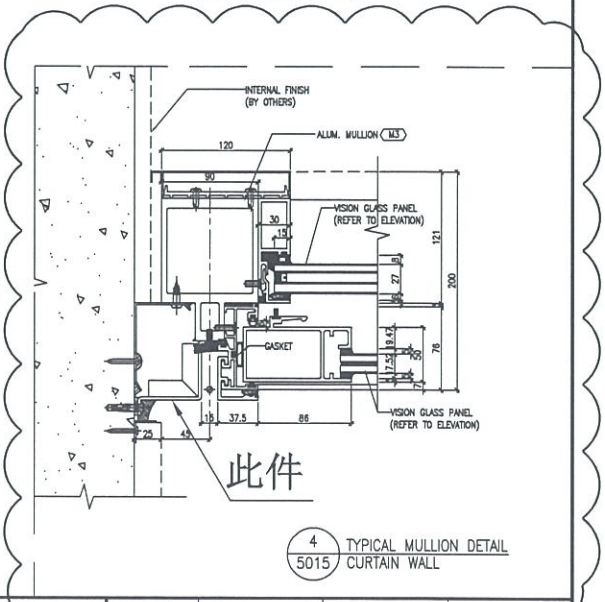


名稱	室外收口件拆圖	制圖	鞠章芳	2019.4.15	修改	A
材料	3mm鋁	復核	謝永林	2019.4.20	日期	2019.10.18
顏色	UCT803649 FXL-3	批准			圖號	APB-H19

 美特鋁質 有限公司 MIDI Aluminium Fabricator Ltd.	物料編號	層數	每層數	總數	使用位置	樓層
	APB-H19R	24	1	24	T5CWC-1	22~26F,28~49F
工程號	J-837	地盤	觀塘裕民坊			



依據EI/0282 G版修改

地盤安裝

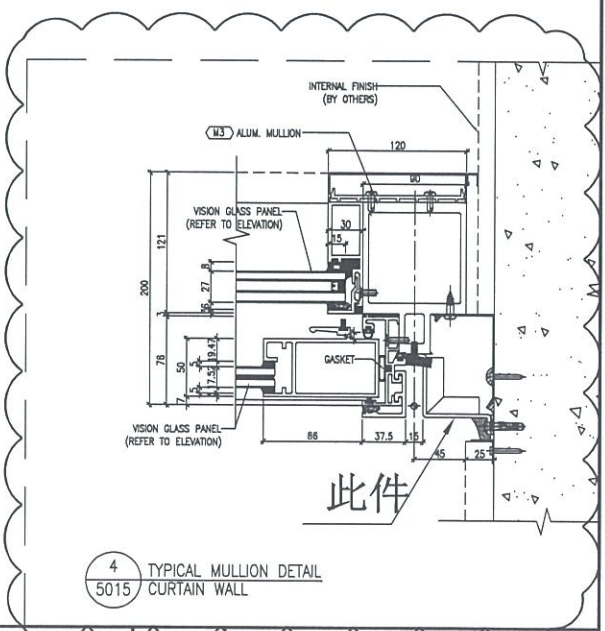

此件


名稱	室外收口件拆圖	制圖	鞠章芳	2019.4.15	修改	A	
材料	3mm鋁板	復核	謝永林	2019.4.20	日期	2019.10.18	
顏色	UCT803649 FXL-3	批准			圖號	APB-H19R	



美特鋁質 有限公司
MIDI Aluminium Fabricator Ltd.


工程號 J-837 地盤 觀塘裕民坊

物料編號	層數	每層數	總數	使用位置	樓層	備註
APB-H20	37	1	37	T1CWA-2	7~26F,27~48F	修改尺寸
APB-H20	38	1	38	T1CWM-1	7~26F,27~49F	修改尺寸
APB-H20	38	1	38	T1CWK-1	7~26F,27~49F	修改尺寸
APB-H20	42	1	42	T2CWF-1	7~26F,27~53F	修改尺寸
APB-H20	42	1	42	T2CWL-1	7~26F,27~53F	修改尺寸
APB-H20	40	0	0	T3CWM-1	7~26F,27~51F	取消
APB-H20	40	0	0	T3CWK-1	7~26F,27~51F	取消
APB-H20	40	0	0	T3CWJ-1	7~26F,27~51F	取消
APB-H20	40	0	0	T3CWH-3	7~26F,27~51F	取消
APB-H20	40	0	0	T3CWH-1	7~26F,27~51F	取消
APB-H20	38	0	0	T5CWG-1	7~26F,27~49F	取消
APB-H20	38	0	0	T5CWE-1	7~26F,27~49F	取消
合計:			197			

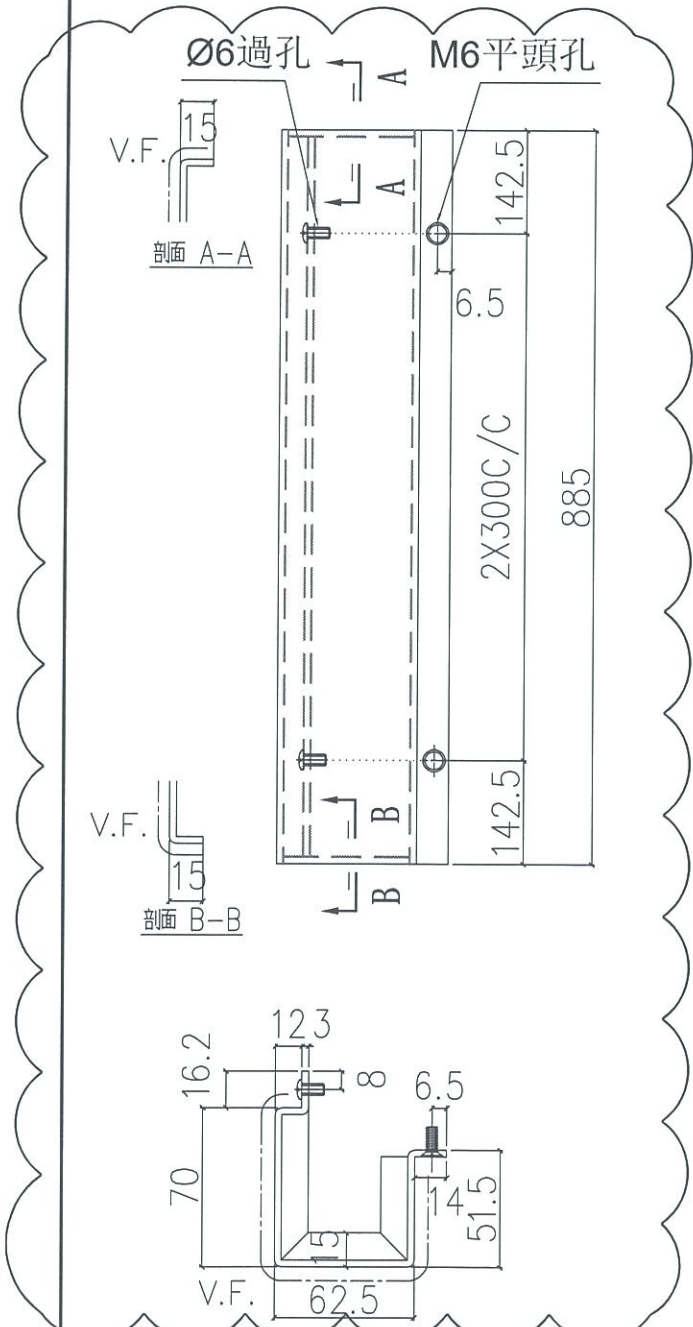

依據EI/0282 G版修改
先做7-9F樣板層數量

地盤安裝

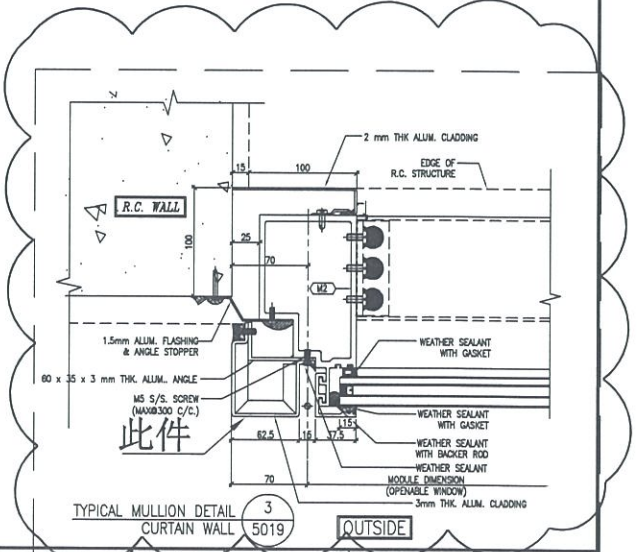


名稱	室外收口件拆圖	制圖	鞠章芳	2019.4.15	修改	A	B	C
材料	3mm鋁	復核	謝永林	2019.4.20	日期	2019.4.30	2019.5.23	2019.10.18
顏色	UCT803649 FXL-3	批准			圖號	APB-H20		



美特鋁質 有限公司
MIDI Aluminium Fabricator


工程號 J-837 地盤 觀塘裕民坊

物料編號	層數	每層數	總數	使用位置	樓層	備註
APB-H20a	36	1	36	T1CWA-2	7~26F,28~48F	修改尺寸
APB-H20a	37	1	37	T1CWM-1	7~26F,28~49F	修改尺寸
APB-H20a	37	1	37	T1CWK-1	7~26F,28~49F	修改尺寸
APB-H20a	41	1	41	T2CWF-1	7~26F,28~53F	修改尺寸
APB-H20a	41	1	41	T2CWL-1	7~26F,28~53F	修改尺寸
APB-H20a	39	0	0	T3CWM-1	7~26F,28~51F	取消
APB-H20a	39	0	0	T3CWK-1	7~26F,28~51F	取消
APB-H20a	39	0	0	T3CWJ-1	7~26F,28~51F	取消
APB-H20a	39	0	0	T3CWH-3	7~26F,28~51F	取消
APB-H20a	39	0	0	T3CWH-1	7~26F,28~51F	取消
APB-H20a	37	0	0	T5CWG-1	7~26F,28~49F	取消
APB-H20a	37	0	0	T5CWE-1	7~26F,28~49F	取消
合計:			192			

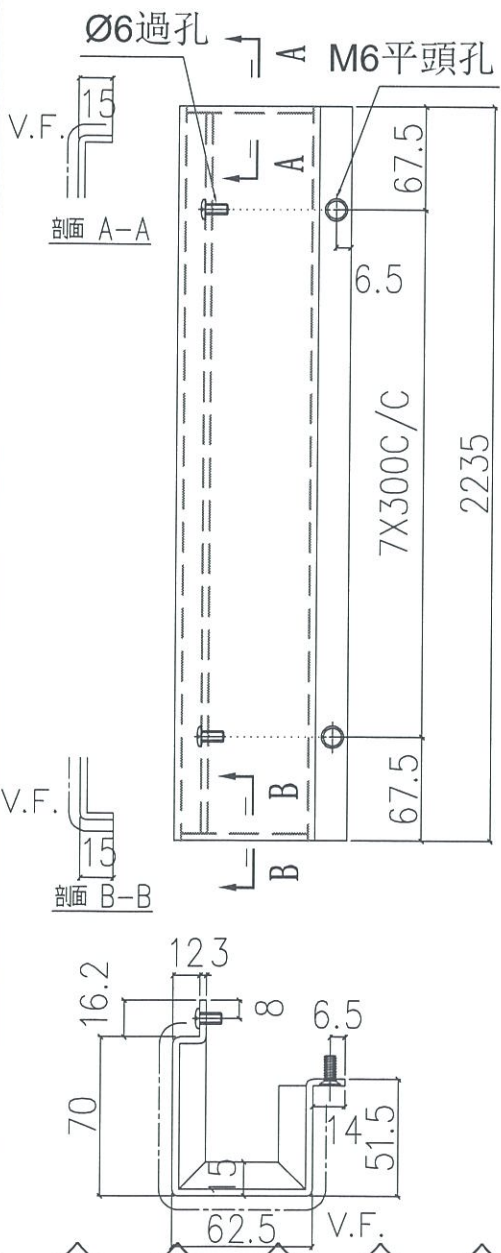

依據EI/0282 G版修改
先做7-9F樣板層數量

地盤安裝

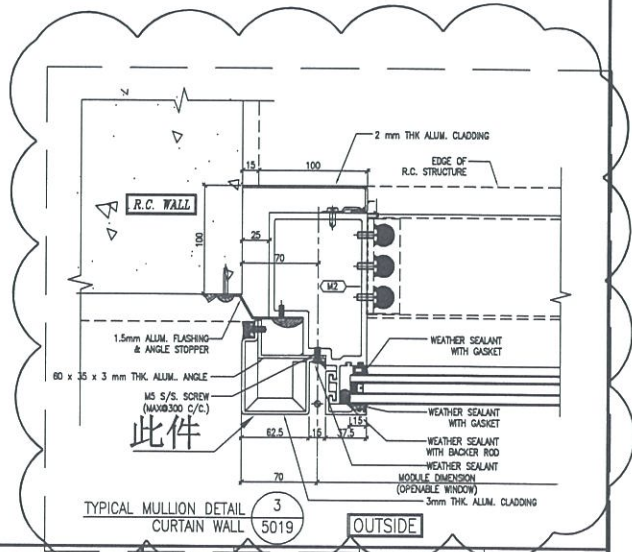

名稱	室外收口件拆圖	制圖	鞠章芳	2019.4.15	修改	A	B	C
材料	3mm鋁	復核	謝永林	2019.4.20	日期	2019.4.30	2019.5.23	2019.10.18
顏色	UCT803649 FXL-3	批准			圖號	APB-H20a		




美特鋁質 有限公司
MIDI Aluminium Fabricator Ltd

工程號 J-837 地盤 觀塘裕民坊

物料編號	層數	每層數	總數	使用位置	樓層	備註
APB-H20R	38	1	38	T1CWF-2	7~26F,27~49F	修改尺寸
APB-H20R	38	1	38	T1CWE-1	7~26F,27~49F	修改尺寸
APB-H20R	38	1	38	T1CWD-1	7~26F,27~49F	修改尺寸
APB-H20R	38	1	38	T1CWB-2	7~26F,27~49F	修改尺寸
APB-H20R	38	1	38	T1CWL-2	7~26F,27~49F	修改尺寸
APB-H20R	38	1	38	T1CWJ-2	7~26F,27~49F	修改尺寸
APB-H20R	41	1	41	T2CWG-2	7~26F,27~52F	修改尺寸
APB-H20R	42	1	42	T2CWE-2	7~26F,27~53F	修改尺寸
APB-H20R	42	1	42	T2CWN-1	7~26F,27~53F	修改尺寸
APB-H20R	42	1	42	T2CWK-2	7~26F,27~53F	修改尺寸
APB-H20R	40	0	0	T3CWL-2	7~26F,27~51F	取消
APB-H20R	40	0	0	T3CWC-2	7~26F,27~51F	取消
APB-H20R	38	0	0	T5CWF-2	7~26F,27~49F	取消
APB-H20R	38	0	0	T5CWD-2	7~26F,27~49F	取消
合計:			395			


M6平頭孔 A Ø6過孔

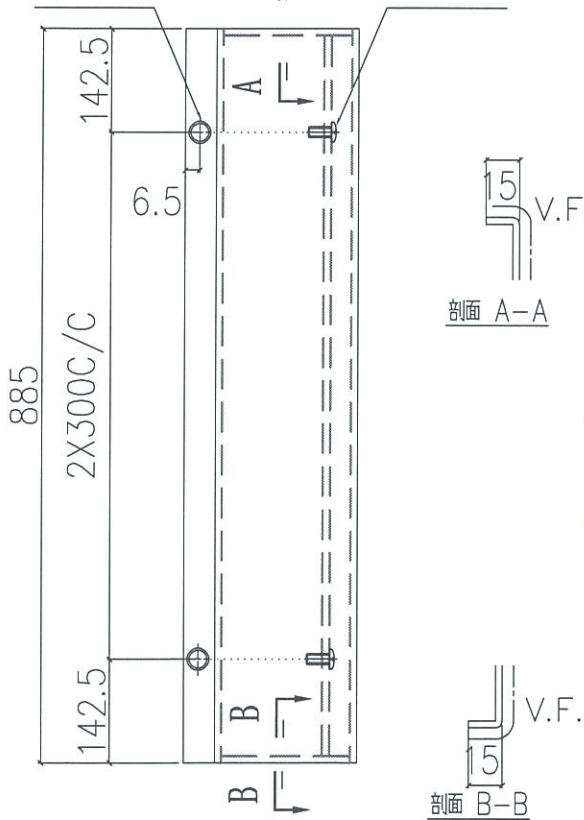

依據EI/0282 G版修改

先做7-9F樣板層數量

地盤安裝

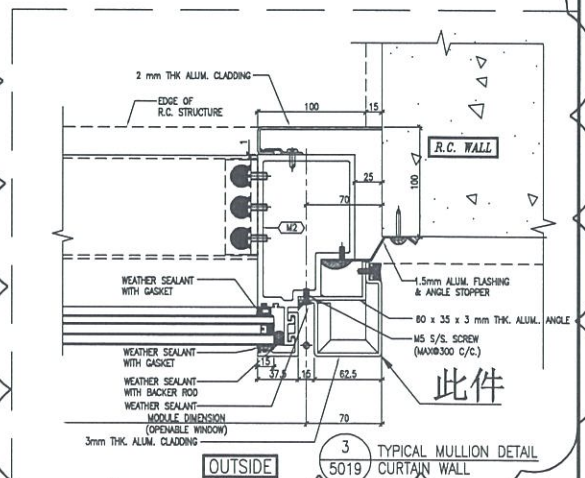

名稱	室外收口件拆圖	制圖	鞠章芳	2019.4.15	修改	A	B	C
材料	3mm鋸	復核	謝永林	2019.4.20	日期	2019.4.30	2019.5.23	2019.10.18
顏色	UCT803649 FXL-3	批准			圖號	APB-H20R		




美特鋁質 有限公司
MIDI Aluminium Fabricator Ltd.

工程號 J-837 地盤 觀塘裕民坊


物料編號	層數	每層數	總數	使用位置	樓層	備註
APB-H20aR	37	1	37	T1CWF-2	7~26F,28~49F	修改尺寸
APB-H20aR	37	1	37	T1CWE-1	7~26F,28~49F	修改尺寸
APB-H20aR	37	1	37	T1CWD-1	7~26F,28~49F	修改尺寸
APB-H20aR	37	1	37	T1CWB-2	7~26F,28~49F	修改尺寸
APB-H20aR	37	1	37	T1CWL-2	7~26F,28~49F	修改尺寸
APB-H20aR	37	1	37	T1CWJ-2	7~26F,28~49F	修改尺寸
APB-H20aR	40	1	40	T2CWG-2	7~26F,28~52F	修改尺寸
APB-H20aR	41	1	41	T2CWE-2	7~26F,28~53F	修改尺寸
APB-H20aR	41	1	41	T2CWN-1	7~26F,28~53F	修改尺寸
APB-H20aR	41	1	41	T2CWK-2	7~26F,28~53F	修改尺寸
APB-H20aR	39	0	0	T3CWL-2	7~26F,28~51F	取消
APB-H20aR	39	0	0	T3CWC-2	7~26F,28~51F	取消
APB-H20aR	37	0	0	T5CWF-2	7~26F,28~49F	取消
APB-H20aR	37	0	0	T5CWD-2	7~26F,28~49F	取消
合計:			385			

M6平頭孔 A Ø6過孔

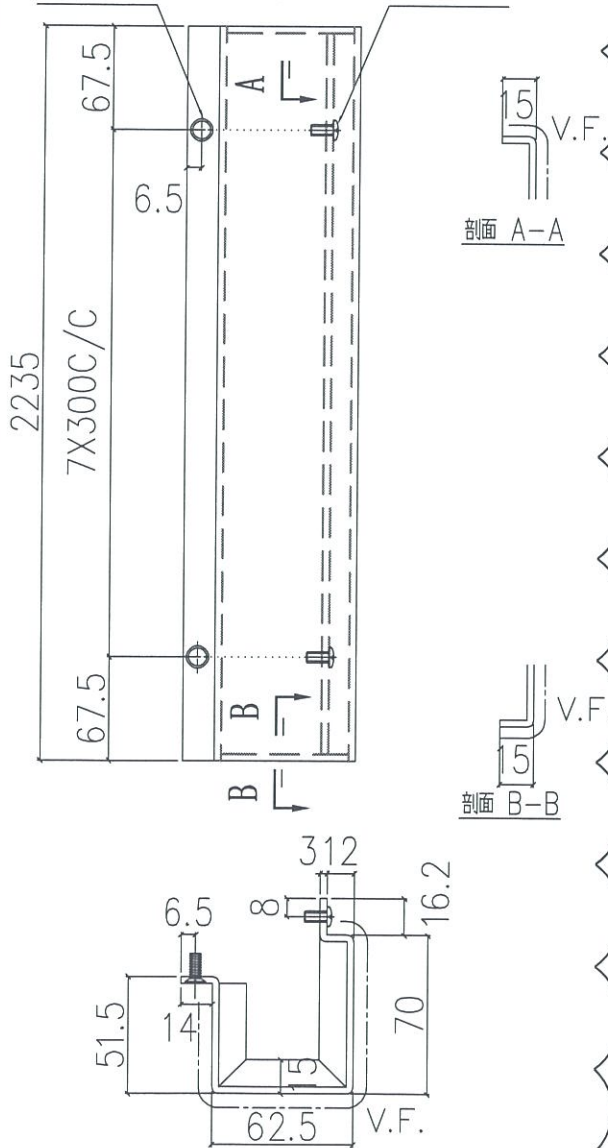

依據EI/0282 G版修改
先做7-9F樣板層數量

地盤安裝

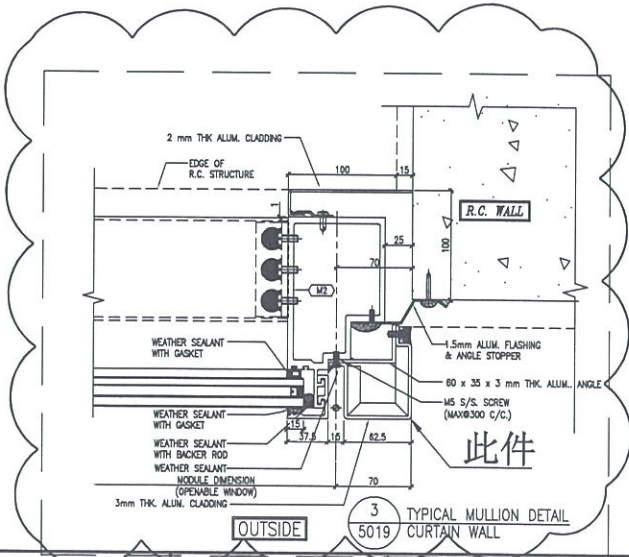


名稱	室外收口件拆圖	制圖	鞠章芳	2019.4.15	修改	A	B	C
材料	3mm鋁板	復核	謝永林	2019.4.20	日期	2019.4.30	2019.5.23	2019.10.18
顏色	UCT803649 FXL-3	批准			圖號	APB-H20aR		



美特鋁質 有限公司
MIDI Aluminium Fabricator


工程號 J-837 地盤 觀塘裕民坊

物料編號	層數	每層數	總數	使用位置	樓層	備註
APB-H23	40	1	40	T3CWM-1	7~26F,27~51F	修改尺寸
APB-H23	40	1	40	T3CWJ-2	7~26F,27~51F	修改尺寸
APB-H23	40	1	40	T3CWK-1	7~26F,27~51F	修改尺寸
APB-H23	40	1	40	T3CWJ-1	7~26F,27~51F	修改尺寸
APB-H23	40	1	40	T3CWH-3	7~26F,27~51F	修改尺寸
APB-H23	40	1	40	T3CWH-1	7~26F,27~51F	修改尺寸
APB-H23	38	1	38	T5CWG-1	7~26F,27~49F	修改尺寸
APB-H23	38	1	38	T5CWE-1	7~26F,27~49F	修改尺寸
合計:			316			

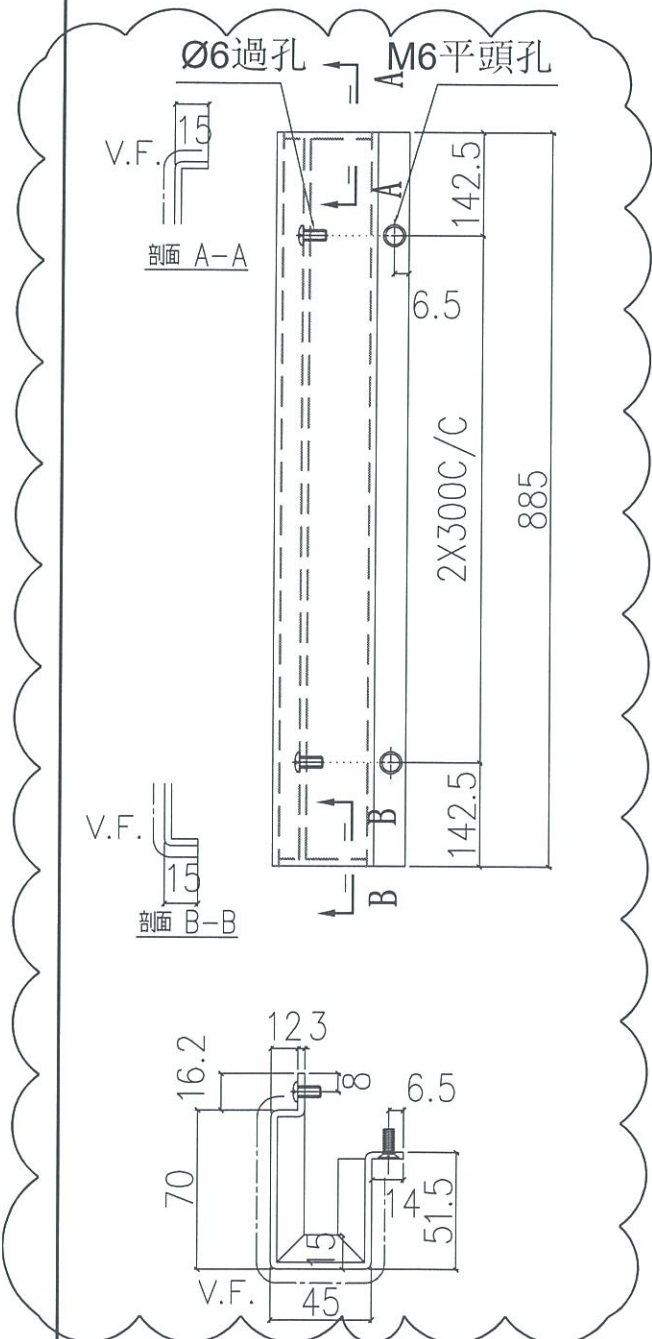


依據EI/0282 G版修改
先做7-9F樣板層數量

地盤安裝

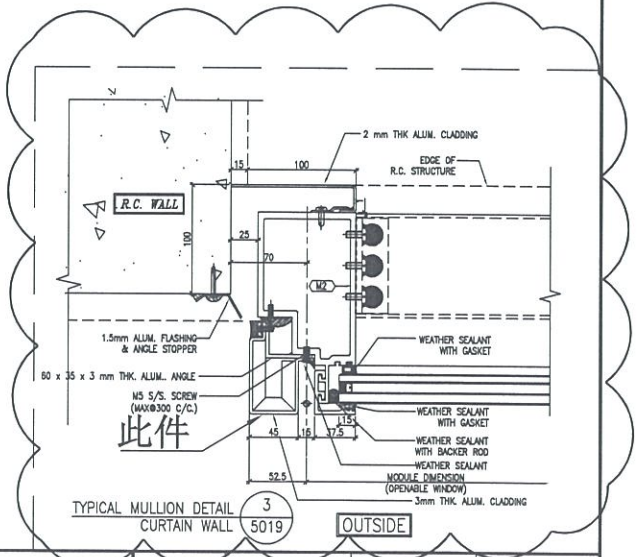


名稱	室外收口件拆圖	制圖	鞠章芳	2019.4.15	修改	A	
材料	3mm鋁	復核	謝永林	2019.4.20	日期	2019.10.18	
顏色	UCT803649 FXL-3	批准			圖號	APB-H23	

 美特鋁質 有限公司 MIDI Aluminium Fabric				物料編號	層數	每層數	總數	使用位置	樓層	備註
工程號	J-837	地盤	觀塘裕民坊	APB-H23a	39	1	39	T3CWM-1	7~26F,28~51F	修改尺寸
				APB-H23a	39	1	39	T3CWK-1	7~26F,28~51F	修改尺寸
				APB-H23a	39	1	39	T3CWJ-2	7~26F,28~51F	修改尺寸
				APB-H23a	39	1	39	T3CWJ-1	7~26F,28~51F	修改尺寸
				APB-H23a	39	1	39	T3CWH-3	7~26F,28~51F	修改尺寸
				APB-H23a	39	1	39	T3CWH-1	7~26F,28~51F	修改尺寸
				APB-H23a	37	1	37	T5CWG-1	7~26F,28~49F	修改尺寸
				APB-H23a	37	1	37	T5CWE-1	7~26F,28~49F	修改尺寸
								合計:		

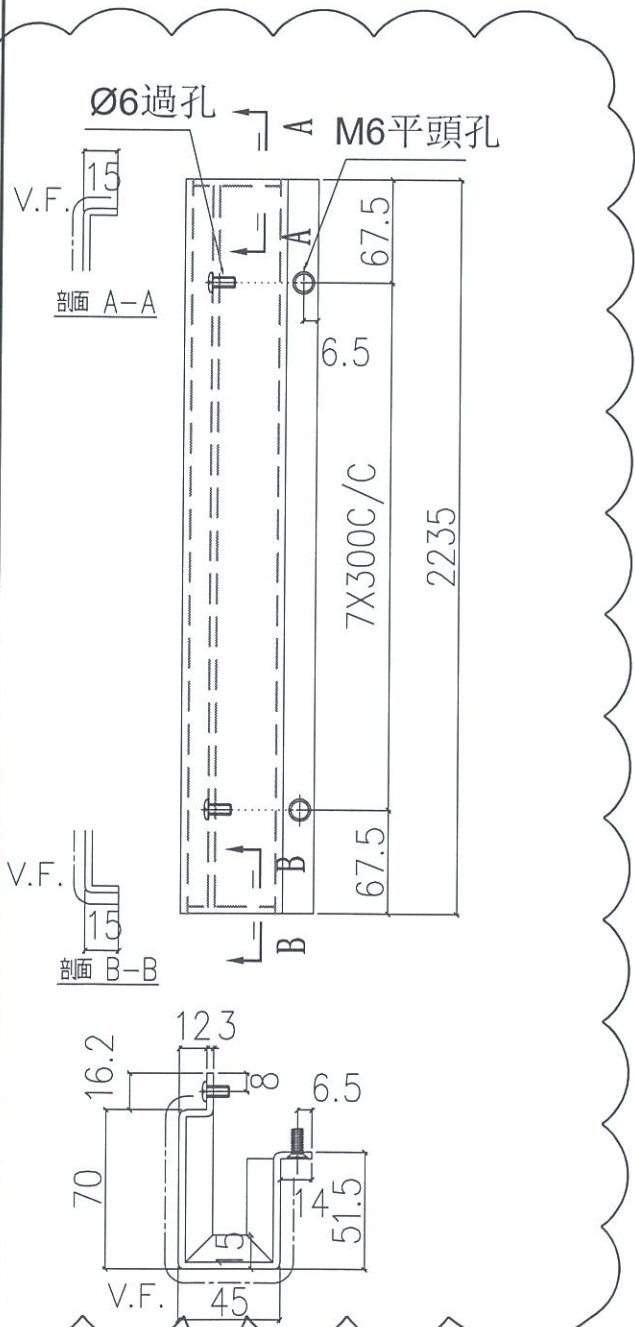


依據EI/0282 G版修改
先做7-9F樣板層數量

地盤安裝

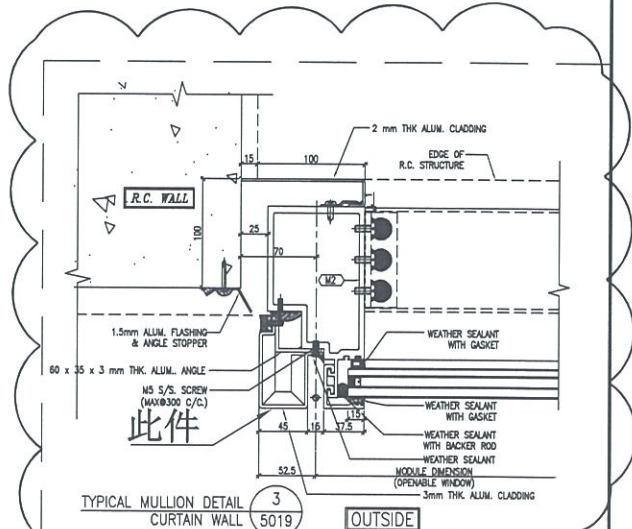


名稱	室外收口件拆圖	制圖	鞠章芳	2019.4.15	修改	A	
材料	3mm鋁	復核	謝永林	2019.4.20	日期	2019.10.18	
顏色	UCT803649 FXL-3	批准			圖號	APB-H23a	

 美特鋁質 有限公司 MIDI Aluminium Fabric				物料編號	層數	每層數	總數	使用位置	樓層	備註
工程號 J-837 地盤 觀塘裕民坊				APB-H23R	40	1	40	T3CWL-2	7~26F,27~51F	修改尺寸
				APB-H23R	40	1	40	T3CWC-2	7~26F,27~51F	修改尺寸
合計:										

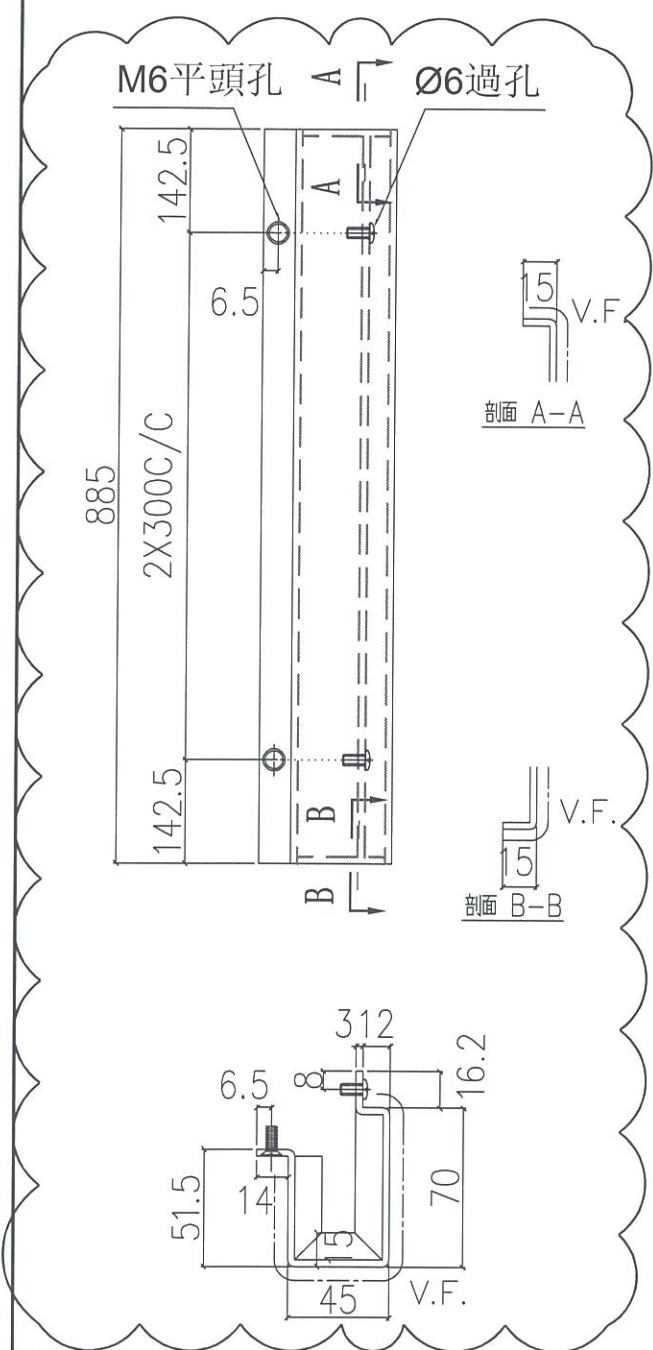


依據EI/0282 G版修改
 先做7-9F樣板層數量

地盤安裝

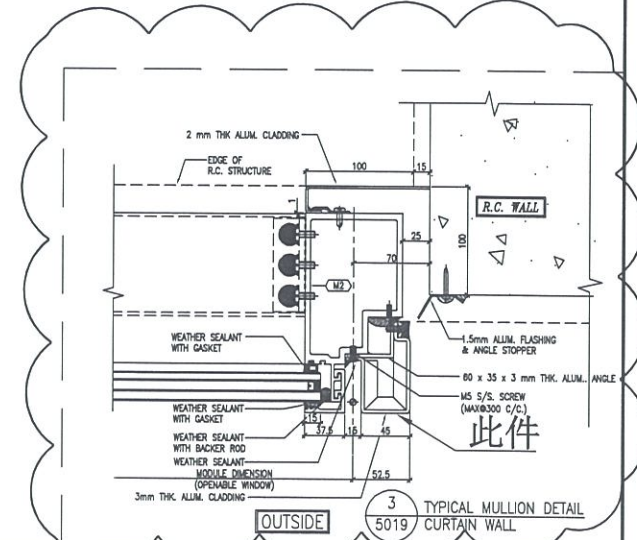


名稱	室外收口件拆圖	制圖	鞠章芳	2019.4.15	修改	A	
材料	3mm鋸	復核	謝永林	2019.4.20	日期	2019.10.18	
顏色	UCT803649 FXL-3	批准			圖號	APB-H23R	

 美特鋁質有限公司 MIDI Aluminium Fabric				物料編號	層數	每層數	總數	使用位置	樓層	備註
工程號 J-837 地盤 觀塘裕民坊				APB-H23aR	39	1	39	T3CWL-2	7~26F,28~51F	修改尺寸
				APB-H23aR	39	1	39	T3CWC-2	7~26F,28~51F	修改尺寸
				APB-H23aR	37	1	37	T5CWF-2	7~26F,28~49F	修改尺寸
				APB-H23aR	37	1	37	T5CWD-2	7~26F,28~49F	修改尺寸
				合計:			152			

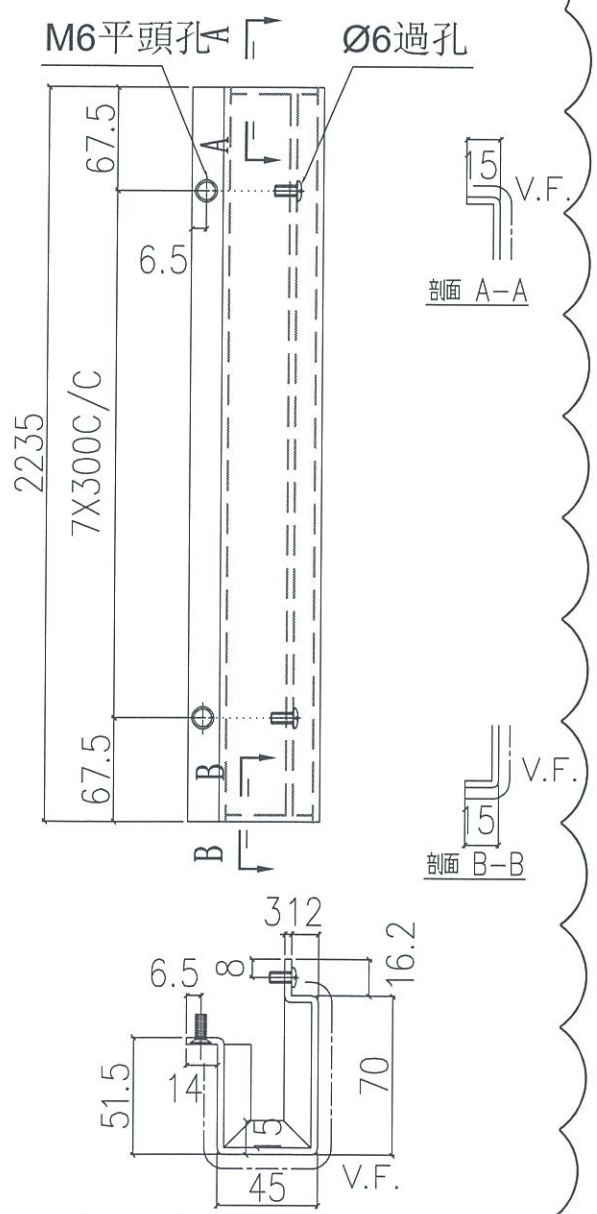


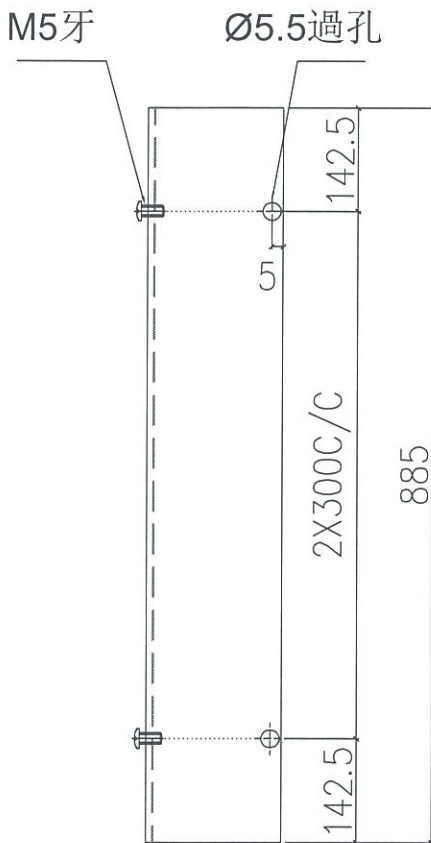
依據EI/0282 G版修改
 先做7-9F樣板層數量

地盤安裝


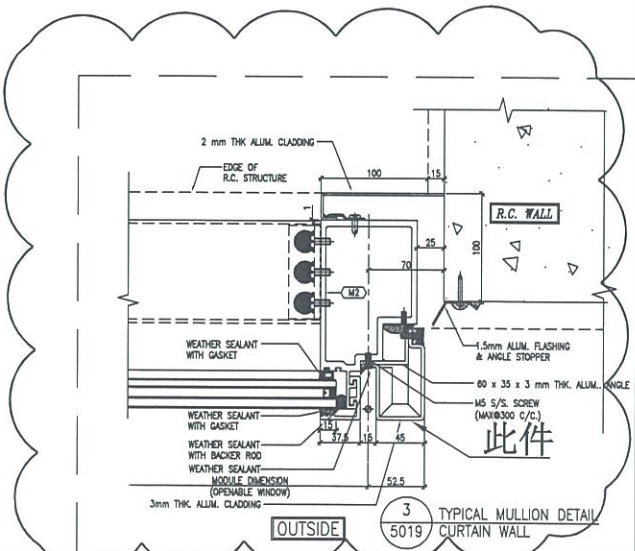


名稱	室外收口件拆圖	制圖	鞠章芳	2019.4.15	修改	A	
材料	3mm鋁	復核	謝永林	2019.4.20	日期	2019.10.18	
顏色	UCT803649 FXL-3	批准			圖號	APB-H23aR	

 美特鋁質有限公司 MIDI Aluminium Fabricator	物料編號	層數	每層數	總數	使用位置	樓層	備註			
	APB-H24	37	1	37	T1CWA-2	7~26F,27~48F	新增			
	APB-H24	38	1	38	T1CWM-1	7~26F,27~49F	新增			
工程號	J-837	地盤	觀塘裕民坊	APB-H24	38	1	38	T1CWK-1	7~26F,27~49F	新增
	APB-H24	42	1	42	T2CWF-1	7~26F,27~53F	新增			
	APB-H24	42	1	42	T2CWL-1	7~26F,27~53F	新增			
			合計:		197					



依據EI/0282 G版新增

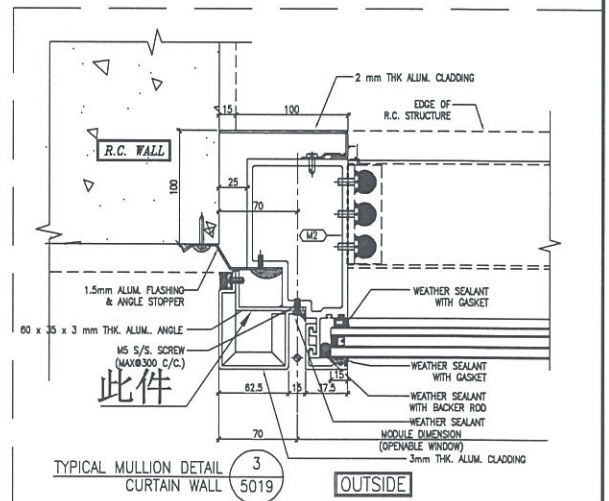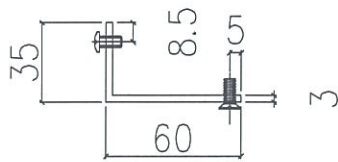


名稱	室外收口件拆圖	制圖	鞠章芳	2019.10.18	修改	新增	
材料	3mm鋁	復核	謝永林	2019.10.20	日期	2019.10.18	
顏色	MILL	批准			圖號	APB-H24	





美特鋁質 有限公司
MIDI Aluminium Fabricator

物料編號	層數	每層數	總數	使用位置	樓層	備註
APB-H24a	36	1	36	T1CWA-2	7~26F,28~48F	新增
APB-H24a	37	1	37	T1CWM-1	7~26F,28~49F	新增
APB-H24a	37	1	37	T1CWK-1	7~26F,28~49F	新增
APB-H24a	41	1	41	T2CWF-1	7~26F,28~53F	新增
APB-H24a	41	1	41	T2CWL-1	7~26F,28~53F	新增
合計:			192			

工程號 J-837 地盤 觀塘裕民坊

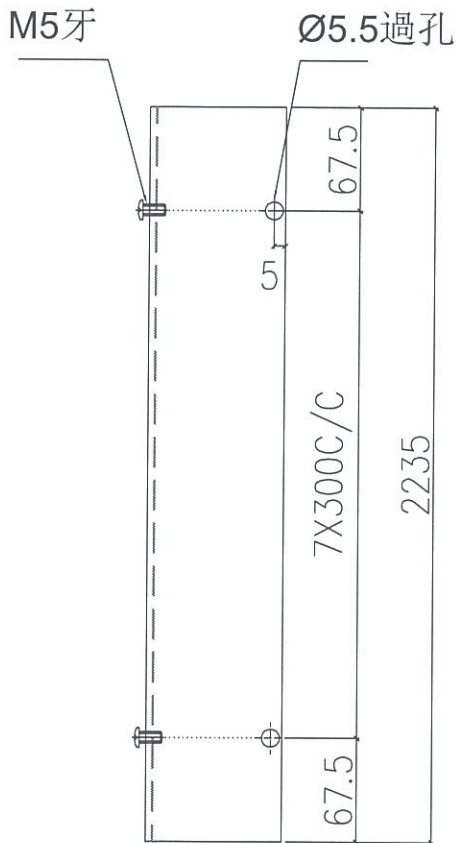

依據EI/0282 G版新增

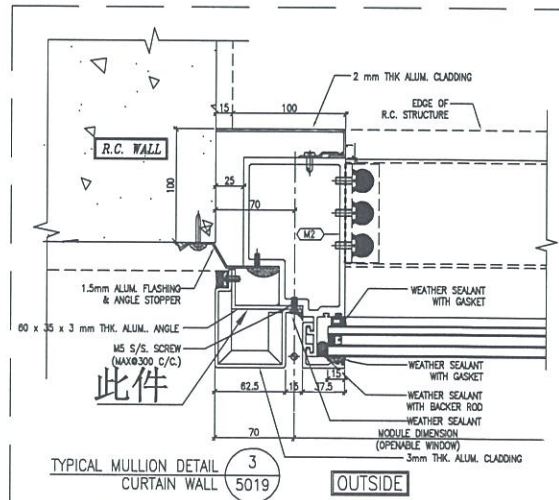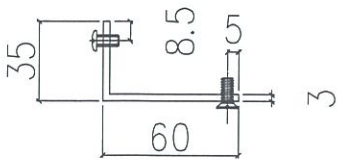


名稱	室外收口件拆圖	制圖	鞠章芳	2019.10.18	修改	新增	
材料	3mm鋁	復核	謝永林	2019.10.20	日期	2019.10.18	
顏色	MILL	批准			圖號	APB-H24a	




美特鋁質有限公司
MIDI Aluminium Fabricator Ltd.

物料編號	層數	每層數	總數	使用位置	樓層	備註
APB-H24R	38	1	38	T1CWF-2	7~26F,27~49F	新增
APB-H24R	38	1	38	T1CWE-1	7~26F,27~49F	新增
APB-H24R	38	1	38	T1CWD-1	7~26F,27~49F	新增
APB-H24R	38	1	38	T1CWB-2	7~26F,27~49F	新增
APB-H24R	38	1	38	T1CWL-2	7~26F,27~49F	新增
APB-H24R	38	1	38	T1CWJ-2	7~26F,27~49F	新增
APB-H24R	41	1	41	T2CWG-2	7~26F,27~52F	新增
APB-H24R	42	1	42	T2CWE-2	7~26F,27~53F	新增
APB-H24R	42	1	42	T2CWN-1	7~26F,27~53F	新增
APB-H24R	42	1	42	T2CWK-2	7~26F,27~53F	新增
合計:			395			

工程號 J-837 地盤 觀塘裕民坊

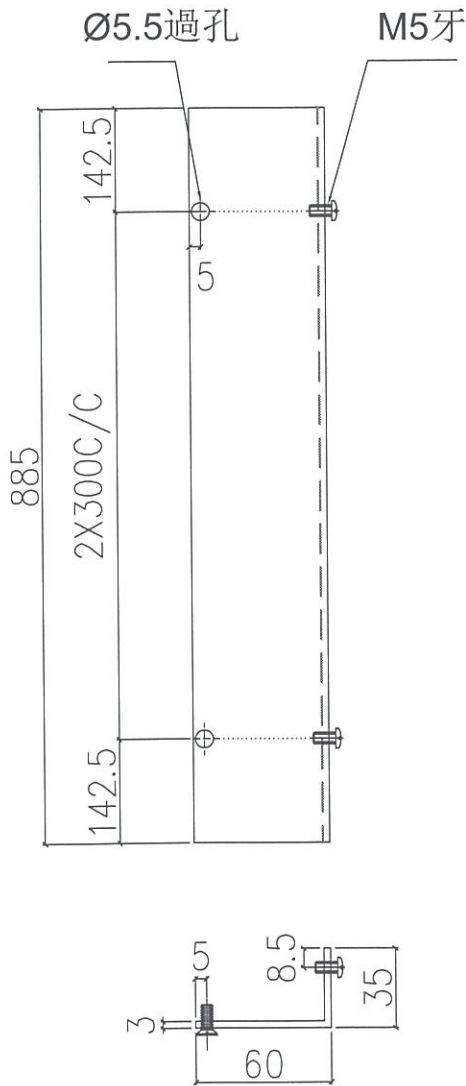

依據EI/0282 G版新增

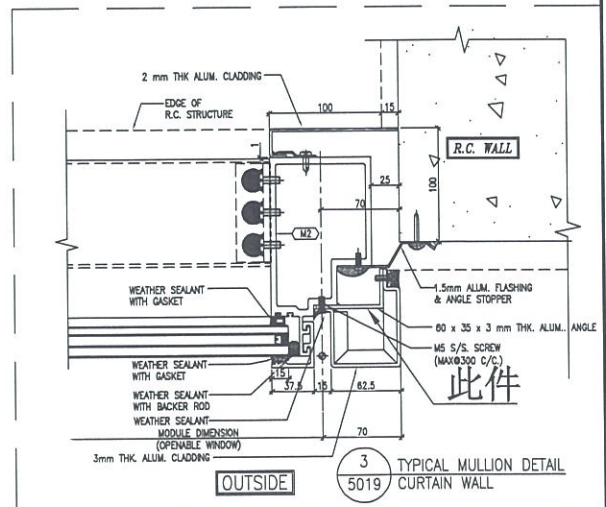


名稱	室外收口件拆圖	制圖	鞠章芳	2019.10.18	修改	新增	
材料	3mm鋁	復核	謝永林	2019.10.20	日期	2019.10.18	
顏色	MILL	批准			圖號	APB-H24R	




美特鋁質有限公司
MIDI Aluminium Fabricator Ltd.

工程號 J-837 地盤 觀塘裕民坊

物料編號	層數	每層數	總數	使用位置	樓層	備註
APB-H24aR	37	1	37	T1CWF-2	7~26F,28~49F	新增
APB-H24aR	37	1	37	T1CWE-1	7~26F,28~49F	新增
APB-H24aR	37	1	37	T1CWD-1	7~26F,28~49F	新增
APB-H24aR	37	1	37	T1CWB-2	7~26F,28~49F	新增
APB-H24aR	37	1	37	T1CWL-2	7~26F,28~49F	新增
APB-H24aR	37	1	37	T1CWJ-2	7~26F,28~49F	新增
APB-H24aR	40	1	40	T2CWG-2	7~26F,28~52F	新增
APB-H24aR	41	1	41	T2CWE-2	7~26F,28~53F	新增
APB-H24aR	41	1	41	T2CWN-1	7~26F,28~53F	新增
APB-H24aR	41	1	41	T2CWK-2	7~26F,28~53F	新增
合計:			385			

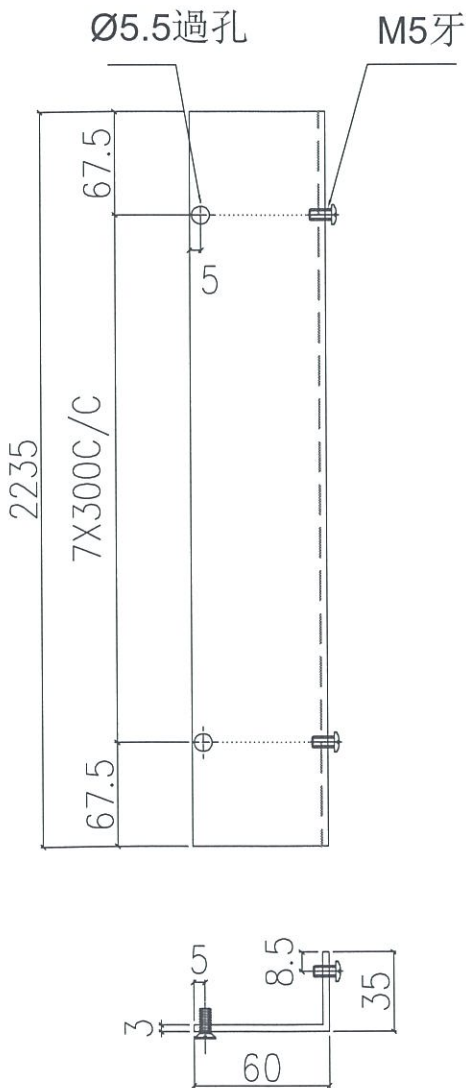

依據EI/0282 G版新增

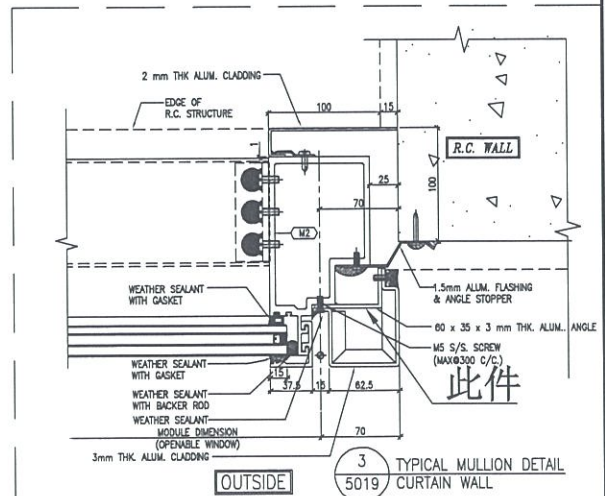


名稱	室外收口件拆圖	制圖	鞠章芳	2019.10.18	修改	新增	
材料	3mm鋁	復核	謝永林	2019.10.20	日期	2019.10.18	
顏色	MILL	批准			圖號	APB-H24aR	





工程號 J-837 地盤 觀塘裕民坊

物料編號	層數	每層數	總數	使用位置	樓層	備註
APB-H25	40	1	40	T3CWM-1	7~26F,27~51F	新增
APB-H25	40	1	40	T3CWJ-2	7~26F,27~51F	新增
APB-H25	40	1	40	T3CWK-1	7~26F,27~51F	新增
APB-H25	40	1	40	T3CWJ-1	7~26F,27~51F	新增
APB-H25	40	1	40	T3CWH-3	7~26F,27~51F	新增
APB-H25	40	1	40	T3CWH-1	7~26F,27~51F	新增
APB-H25	38	1	38	T5CWG-1	7~26F,27~49F	新增
APB-H25	38	1	38	T5CWE-1	7~26F,27~49F	新增
合計:			316			

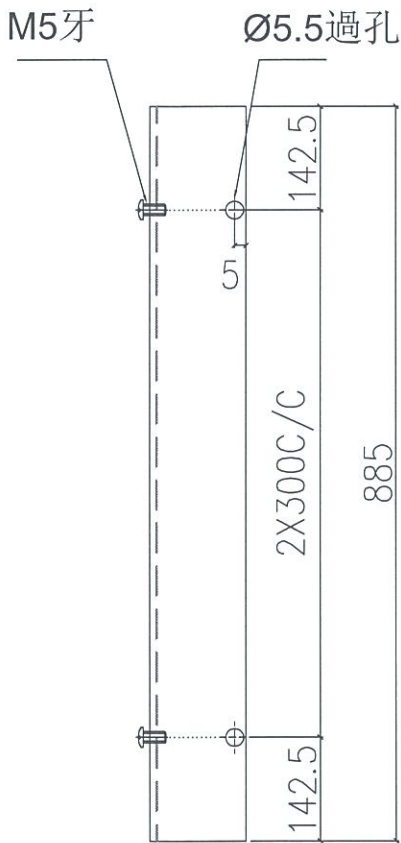


依據EI/0282 G版新增

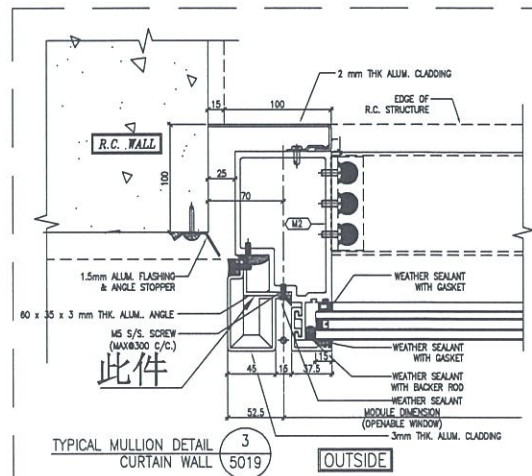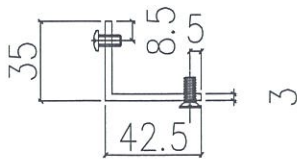


名稱	室外收口件拆圖	制圖	鞠章芳	2019.10.18	修改	新增	
材料	3mm 鋁	復核	謝永林	2019.10.20	日期	2019.10.18	
顏色	MILL	批准			圖號	APB-H25	

 美特鋁質有限公司 MIDI Aluminium Fabricator	物料編號	層數	每層數	總數	使用位置	樓層	備註		
	APB-H25a	39	1	39	T3CWM-1	7~26F,28~51F	新增		
APB-H25a	39	1	39	T3CWK-1	7~26F,28~51F	新增			
工程號 J-837	地盤	觀塘裕民坊	APB-H25a	39	1	39	T3CWJ-2	7~26F,28~51F	新增
			APB-H25a	39	1	39	T3CWJ-1	7~26F,28~51F	新增
			APB-H25a	39	1	39	T3CWH-3	7~26F,28~51F	新增
			APB-H25a	39	1	39	T3CWH-1	7~26F,28~51F	新增
			APB-H25a	37	1	37	T5CWG-1	7~26F,28~49F	新增
			APB-H25a	37	1	37	T5CWE-1	7~26F,28~49F	新增
			合計:			308			

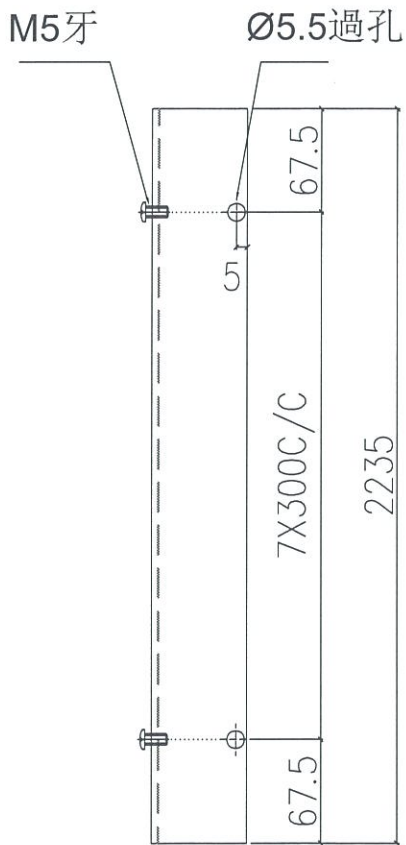

依據EI/0282 G版新增

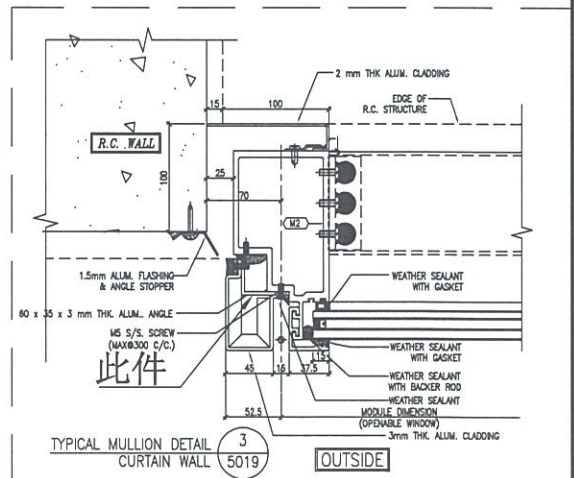


名稱	室外收口件拆圖	制圖	鞠章芳	2019.10.18	修改	新增	
材料	3mm鋁	復核	謝永林	2019.10.20	日期	2019.10.18	
顏色	MILL	批准			圖號	APB-H25a	




美特鋁質 有限公司
MIDI Aluminium Fabricator

物料編號	層數	每層數	總數	使用位置	樓層	備註
APB-H25R	40	1	40	T3CWL-2	7~26F,27~51F	新增
APB-H25R	40	1	40	T3CWC-2	7~26F,27~51F	新增
APB-H25R	38	1	38	T5CWF-2	7~26F,27~49F	新增
APB-H25R	38	1	38	T5CWD-2	7~26F,27~49F	新增
合計:			156			


工程號 J-837 地盤 觀塘裕民坊

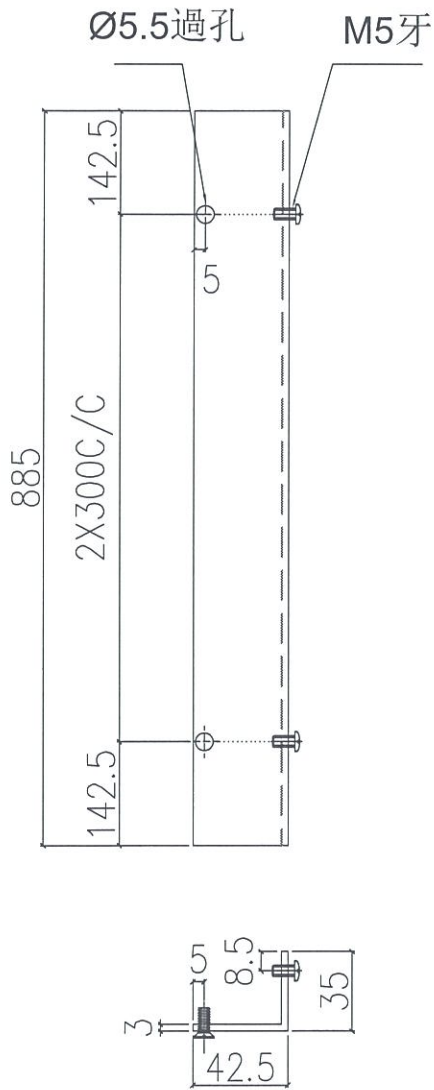

依據EI/0282 G版新增

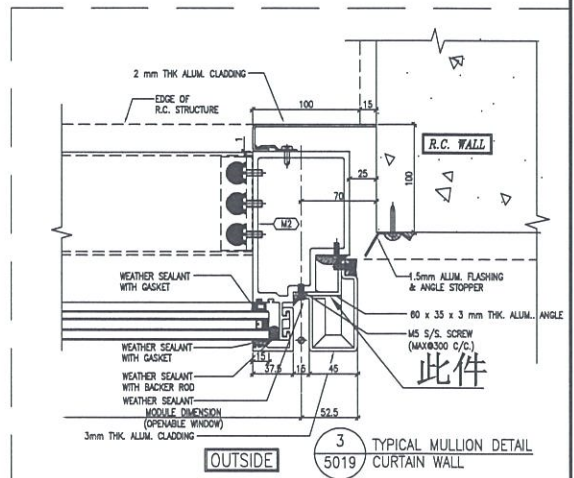


名稱	室外收口件拆圖	制圖	鞠章芳	2019.10.18	修改	新增	
材料	3mm鋸	復核	謝永林	2019.10.20	日期	2019.10.18	
顏色	MILL	批准			圖號	APB-H25R	

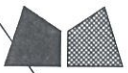


美特鋁質 有限公司
MIDI Aluminium Fabricator Ltd.

物料編號	總層	每層	總數量	使用位置	樓層
APB-H01b	1	0	0	T3CW J-2	27F


工程號 J-837 地盤 觀塘裕民坊

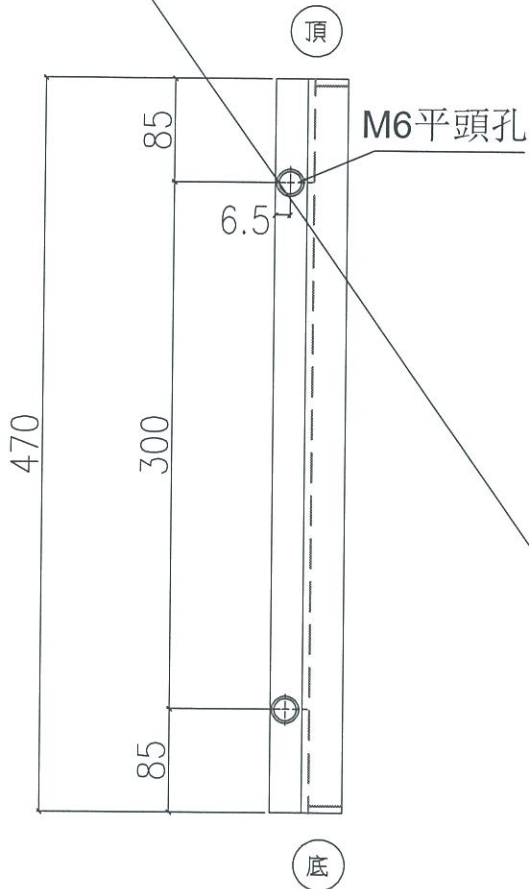

取消

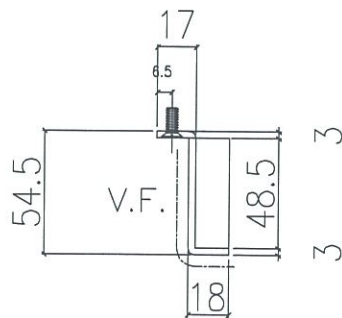

地盤安裝

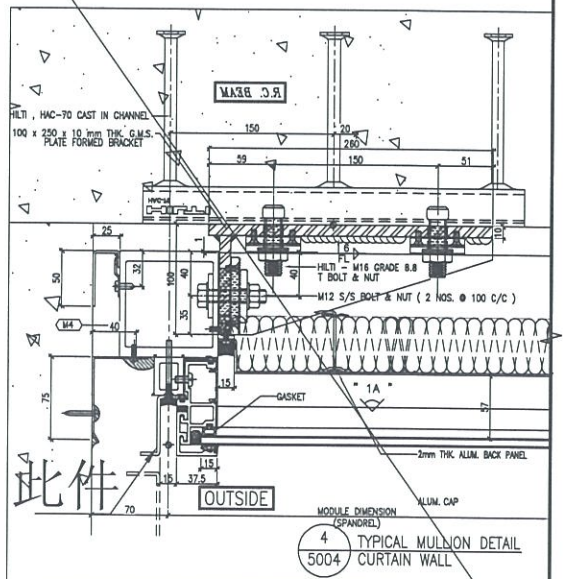



名稱	室外收口件拆圖	制圖	鞠章芳	2019.4.15	修改		
材料	3mm鋁板	復核	謝永林	2019.4.20	日期		
顏色	UCT803649 FXL-3	批准			圖號	APB-H01b	



美特鋁質 有限公司
MIDI Aluminium Fabricator Ltd.


工程號 J-837 地盤 觀塘裕民坊

物料編號	層數	每層數	總數	使用位置	樓層	備註
APB-H20b	1	1	1	T1CWA-2	27F	修改尺寸
APB-H20b	1	1	1	T1CWM-1	27F	修改尺寸
APB-H20b	1	1	1	T1CWK-1	27F	修改尺寸
APB-H20b	1	1	1	T2CWF-1	27F	修改尺寸
APB-H20b	1	1	1	T2CWL-1	27F	修改尺寸
APB-H20b	1	0	0	T3CWM-1	27F	取消
APB-H20b	1	0	0	T3CWK-1	27F	取消
APB-H20b	1	0	0	T3CWJ-1	27F	取消
APB-H20b	1	0	0	T3CWH-3	27F	取消
APB-H20b	1	0	0	T3CWH-1	27F	取消
APB-H20b	1	0	0	T5CWG-1	27F	取消
APB-H20b	1	0	0	T5CWE-1	27F	取消
合計:			5			

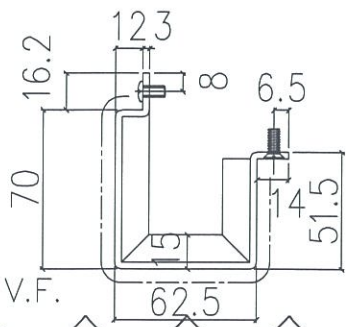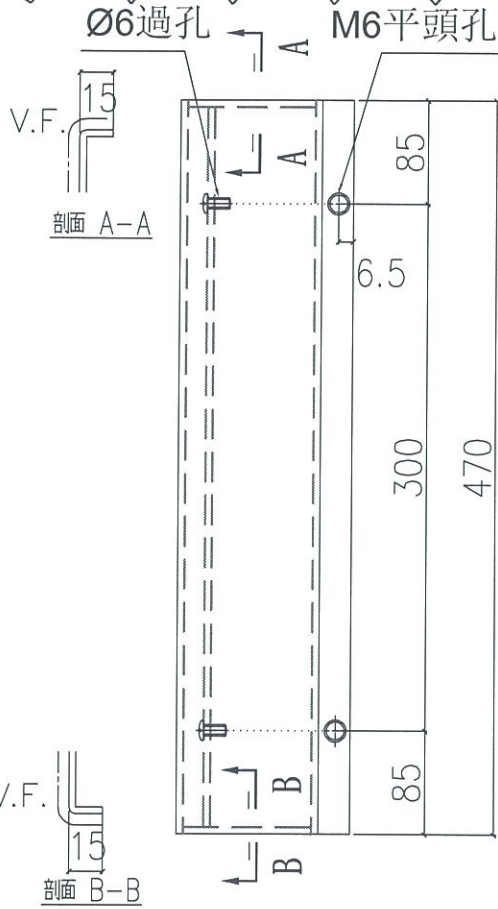

依據EI/0282 G版修改

地盤安裝

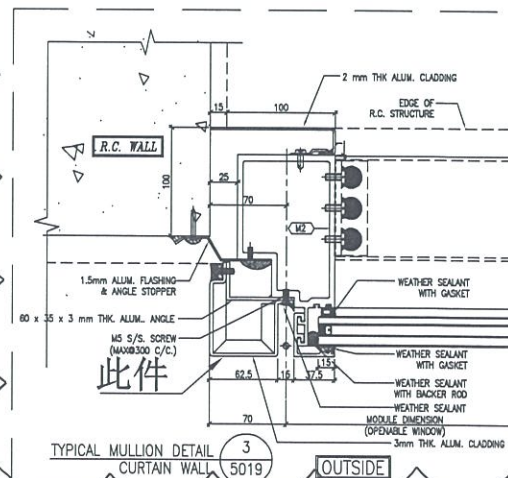

名稱	室外收口件拆圖	制圖	鞠章芳	2019.4.15	修改	A	B	C
材料	3mm鋁	復核	謝永林	2019.4.20	日期	2019.4.30	2019.5.23	2019.10.18
顏色	UCT803649 FXL-3	批准			圖號	APB-H20b		




美特鋁質 有限公司
MIDI Aluminium Fabricator Ltd.

工程號 J-837 地盤 觀塘裕民坊


物料編號	層數	每層數	總數	使用位置	樓層	備註
APB-H20bR	1	1	1	T1CWF-2	27F	修改尺寸
APB-H20bR	1	1	1	T1CWE-1	27F	修改尺寸
APB-H20bR	1	1	1	T1CWD-1	27F	修改尺寸
APB-H20bR	1	1	1	T1CWB-2	27F	修改尺寸
APB-H20bR	1	1	1	T1CWL-2	27F	修改尺寸
APB-H20bR	1	1	1	T1CWJ-2	27F	修改尺寸
APB-H20bR	1	1	1	T2CWG-2	27F	修改尺寸
APB-H20bR	1	1	1	T2CWE-2	27F	修改尺寸
APB-H20bR	1	1	1	T2CWN-1	27F	修改尺寸
APB-H20bR	1	1	1	T2CWK-2	27F	修改尺寸
APB-H20bR	1	0	0	T3CWL-2	27F	取消
APB-H20bR	1	0	0	T3CWC-2	27F	取消
APB-H20bR	1	0	0	T5CWF-2	27F	取消
APB-H20bR	1	0	0	T5CWD-2	27F	取消
合計:			10			

M6平頭孔 Ø6過孔

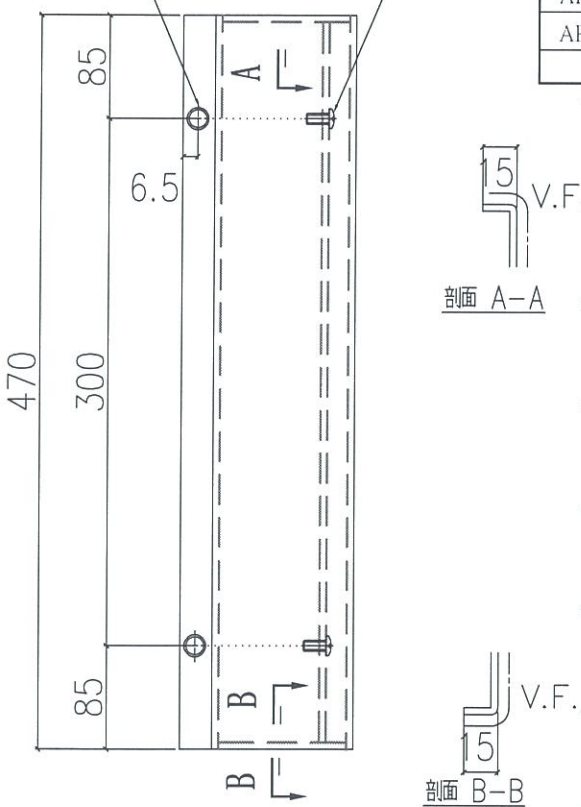

依據EI/0282 G版修改

地盤安裝

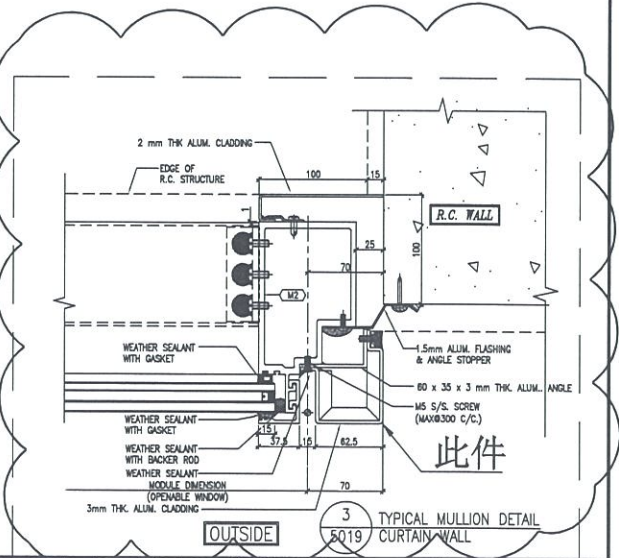


名稱	室外收口件拆圖	制圖	鞠章芳	2019.4.15	修改	A	B	C
材料	3mm鋁	復核	謝永林	2019.4.20	日期	2019.4.30	2019.5.23	2019.10.18
顏色	UCT803649 FXL-3	批准			圖號	APB-H20bR		



美特鋁質 有限公司
MIDI Aluminium Fabricator


工程號 J-837 地盤 觀塘裕民坊

物料編號	層數	每層數	總數	使用位置	樓層	備註
APB-H23b	1	1	1	T3CWM-1	27F	修改尺寸
APB-H23b	1	1	1	T3CWJ-2	27F	修改尺寸
APB-H23b	1	1	1	T3CWK-1	27F	修改尺寸
APB-H23b	1	1	1	T3CWJ-1	27F	修改尺寸
APB-H23b	1	1	1	T3CWH-3	27F	修改尺寸
APB-H23b	1	1	1	T3CWH-1	27F	修改尺寸
APB-H23b	1	1	1	T5CWG-1	27F	修改尺寸
APB-H23b	1	1	1	T5CWE-1	27F	修改尺寸
合計:			8			

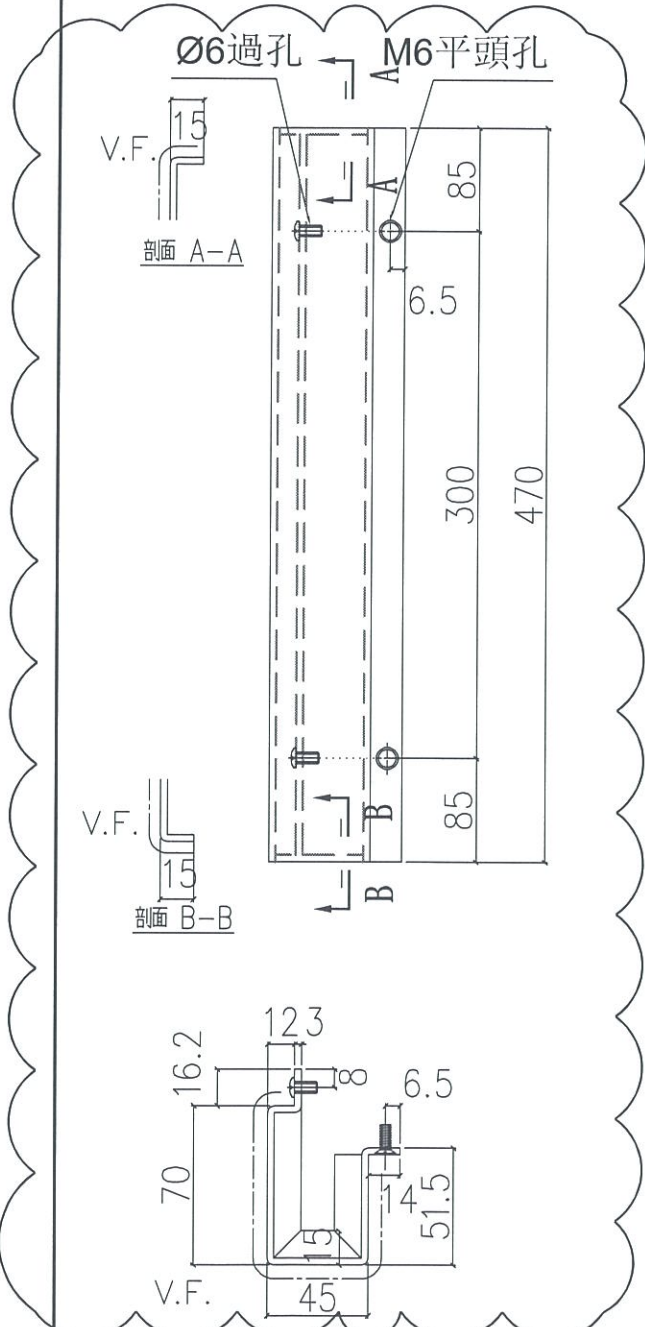

依據EI/0282 G版修改

地盤安裝

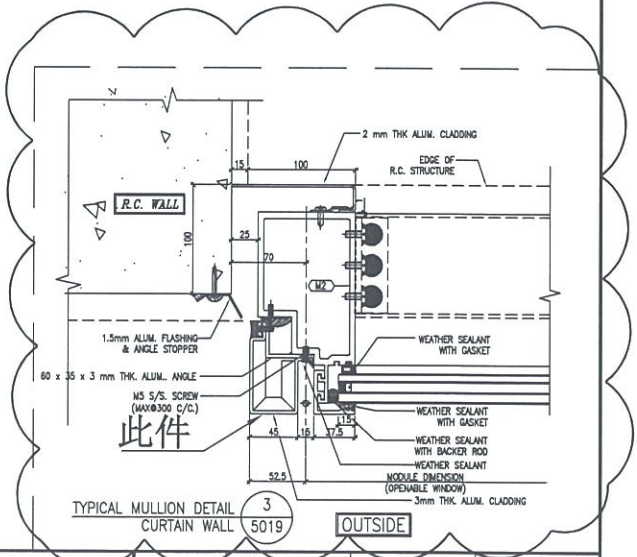

名稱	室外收口件拆圖	制圖	鞠章芳	2019.4.15	修改	A	
材料	3mm鋁	復核	謝永林	2019.4.20	日期	2019.10.18	
顏色	UCT803649 FXL-3	批准			圖號	APB-H23b	




美特鋁質 有限公司
MIDI Aluminium Fabricator

工程號 J-837 地盤 觀塘裕民坊


物料編號	層數	每層數	總數	使用位置	樓層	備註
APB-H23bR	1	1	1	T3CWL-2	27F	修改尺寸
APB-H23bR	1	1	1	T3CWC-2	27F	修改尺寸
APB-H23bR	1	1	1	T5CWF-2	27F	修改尺寸
APB-H23bR	1	1	1	T5CWD-2	27F	修改尺寸
合計:			4			

M6平頭孔 A Ø6過孔

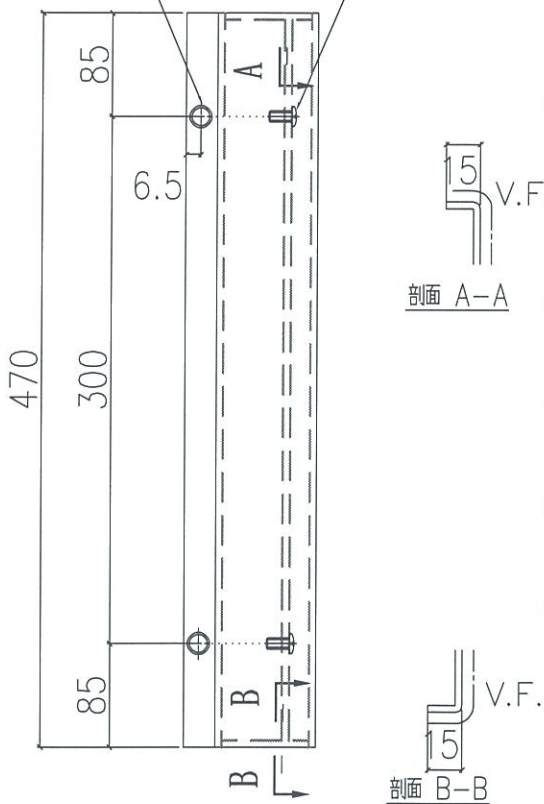


依據EI/0282 G版修改


地盤安裝

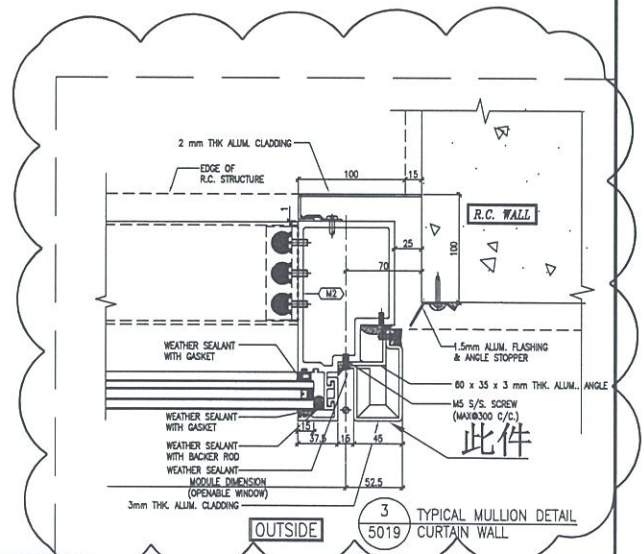



名稱	室外收口件拆圖	制圖	鞠章芳	2019.4.15	修改	A	
材料	3mm鋁	復核	謝永林	2019.4.20	日期	2019.10.18	
顏色	UCT803649 FXL-3	批准			圖號	APB-H23bR	

 美特鋁質 有限公司 MIDI Aluminium Fabrication				物料編號	層數	每層數	總數	使用位置	樓層	備註
工程號 J-837 地盤 觀塘裕民坊				APB-H24b	1	1	1	T1CWA-2	27F	新增
				APB-H24b	1	1	1	T1CWM-1	27F	新增
				APB-H24b	1	1	1	T1CWK-1	27F	新增
				APB-H24b	1	1	1	T2CWF-1	27F	新增
				APB-H24b	1	1	1	T2CWL-1	27F	新增
				合計:				5		

M5牙 Ø5.5過孔

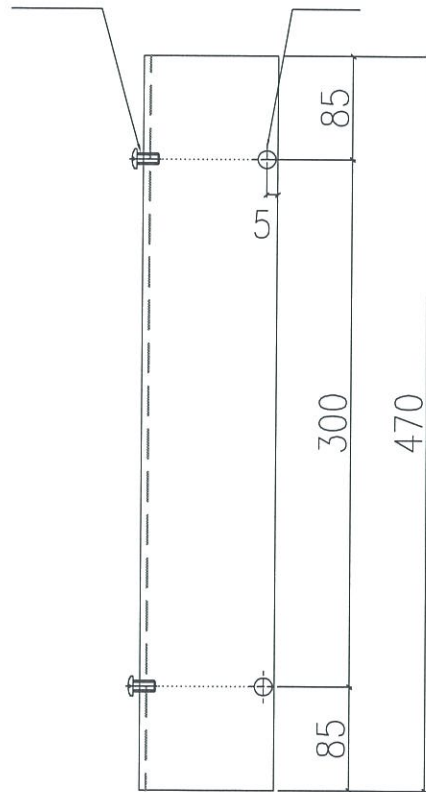


依據EI/0282 G版新增

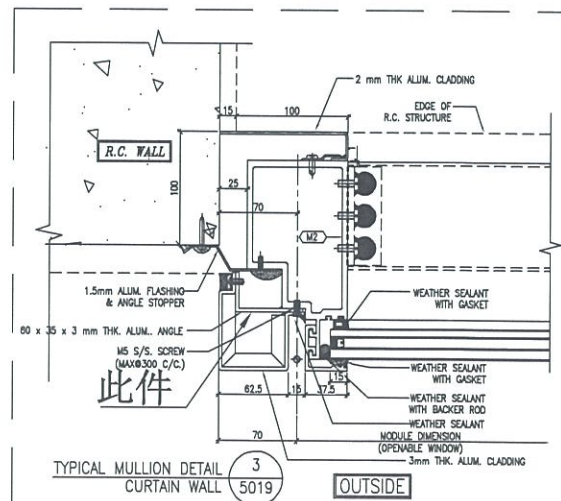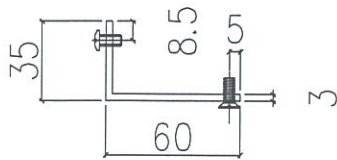


名稱	室外收口件拆圖	制圖	鞠章芳	2019.10.18	修改	新增		
材料	3mm鋸	復核	謝永林	2019.10.20	日期	2019.10.18		
顏色	MILL	批准			圖號	APB-H24b		

 美特鋁質 有限公司 MIDI Aluminium Fabricator Ltd				物料編號	層數	每層數	總數	使用位置	樓層	備註		
工程號 J-837 地盤 觀塘裕民坊				APB-H24bR	1	1	1	T1CWF-2	27F	新增		
				APB-II24bR	1	1	1	T1CWE-1	27F	新增		
				APB-H24bR	1	1	1	T1CWD-1	27F	新增		
				APB-H24bR	1	1	1	T1CWB-2	27F	新增		
				APB-H24bR	1	1	1	T1CWL-2	27F	新增		
				APB-H24bR	1	1	1	T1CWJ-2	27F	新增		
				APB-H24bR	1	1	1	T2CWG-2	27F	新增		
				APB-H24bR	1	1	1	T2CWE-2	27F	新增		
				APB-H24bR	1	1	1	T2CWN-1	27F	新增		
				APB-H24bR	1	1	1	T2CWK-2	27F	新增		
				合計:					10			

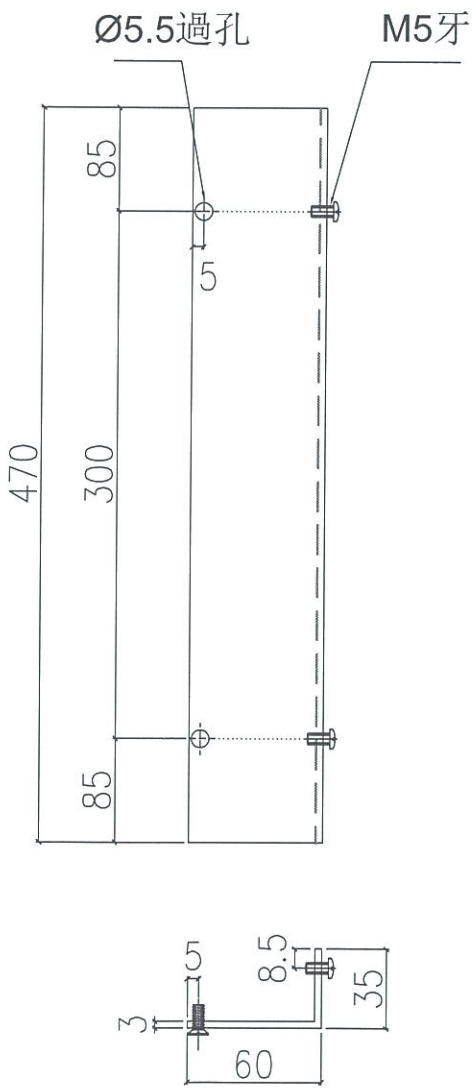

依據EI/0282 G版新增

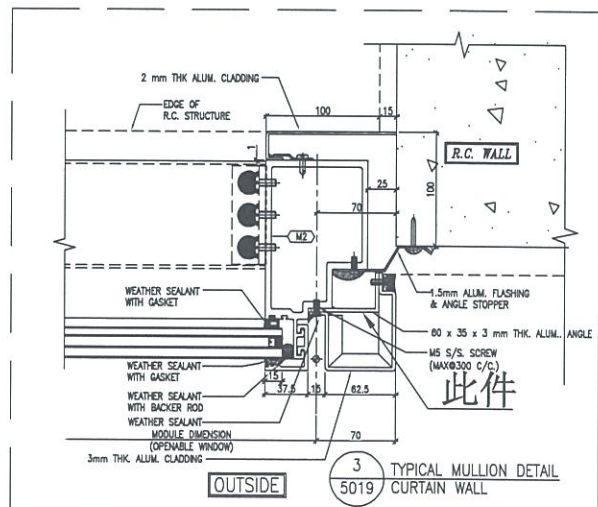


名稱	室外收口件拆圖	制圖	鞠章芳	2019.10.18	修改	新增	
材料	3mm鋁	復核	謝永林	2019.10.20	日期	2019.10.18	
顏色	MILL	批准			圖號	APB-H24bR	





美特鋁質 有限公司
MIDI Aluminium Fabricator Ltd.

工程號 J-837 地盤 觀塘裕民坊

物料編號	層數	每層數	總數	使用位置	樓層	備註
APB-H25b	1	1	1	T3CWM-1	27F	新增
APB-H25b	1	1	1	T3CWJ-2	27F	新增
APB-H25b	1	1	1	T3CWK-1	27F	新增
APB-H25b	1	1	1	T3CWJ-1	27F	新增
APB-H25b	1	1	1	T3CWH-3	27F	新增
APB-H25b	1	1	1	T3CWH-1	27F	新增
APB-H25b	1	1	1	T5CWG-1	27F	新增
APB-H25b	1	1	1	T5CWE-1	27F	新增
合計:			8			

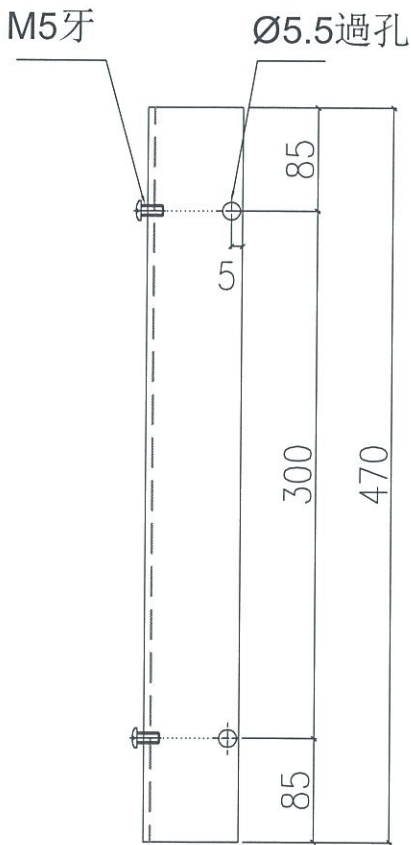

依據EI/0282 G版新增

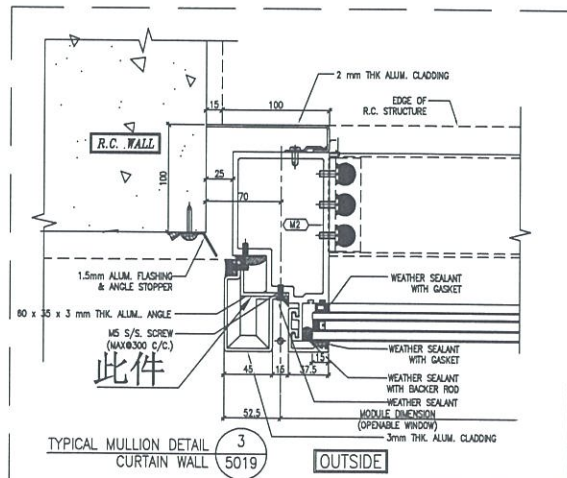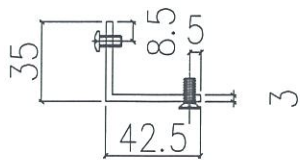


名稱	室外收口件拆圖	制圖	鞠章芳	2019.10.18	修改	新增	
材料	3mm鋸	復核	謝永林	2019.10.20	日期	2019.10.18	
顏色	MILL	批准			圖號	APB-H25b	





美特鋁質 有限公司
MIDI Aluminium Fabricator Ltd.

物料編號	層數	每層數	總數	使用位置	樓層	備註
APB-H25bR	1	1	1	T3CWL-2	27F	新增
APB-H25bR	1	1	1	T3CWC-2	27F	新增
APB-H25bR	1	1	1	T5CWF-2	27F	新增
APB-H25bR	1	1	1	T5CWD-2	27F	新增
	合計:		4			


工程號 J-837 地盤 觀塘裕民坊

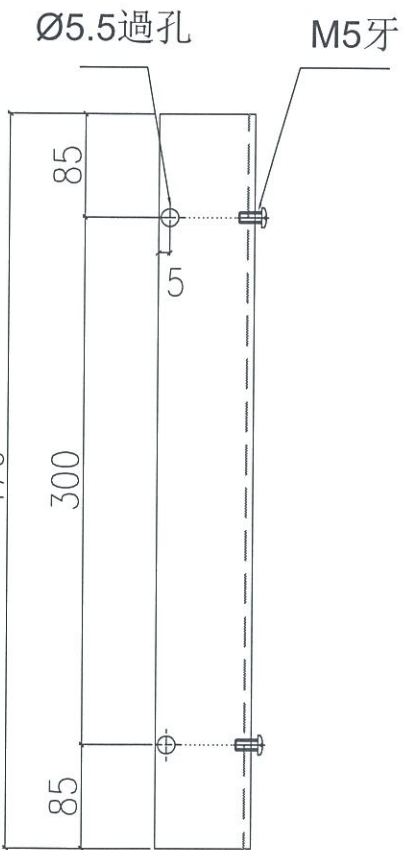

依據EI/0282 G版新增

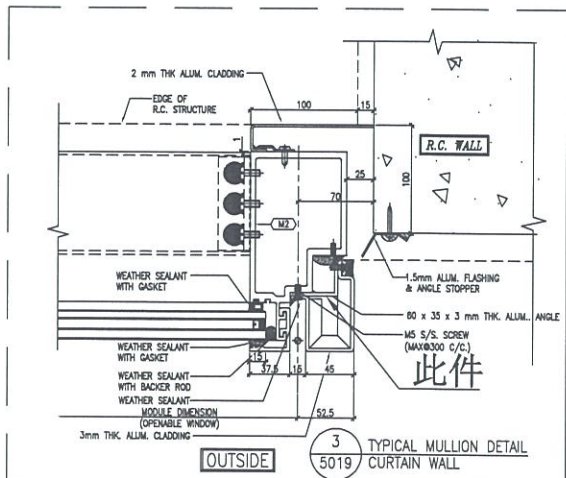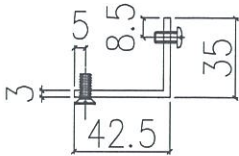


名稱	室外收口件拆圖	制圖	鞠章芳	2019.10.18	修改	新增	
材料	3mm鋸	復核	謝永林	2019.10.20	日期	2019.10.18	
顏色	MILL	批准			圖號	APB-H25bR	

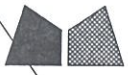


美特鋁質 有限公司
MIDI Aluminium Fabricator Ltd.

物料編號	總層	每層	總數量	使用位置	樓層
APB-H01c	1	0	0	T3CW J-2	27F


工程號	J-837	地盤	觀塘裕民坊
-----	-------	----	-------

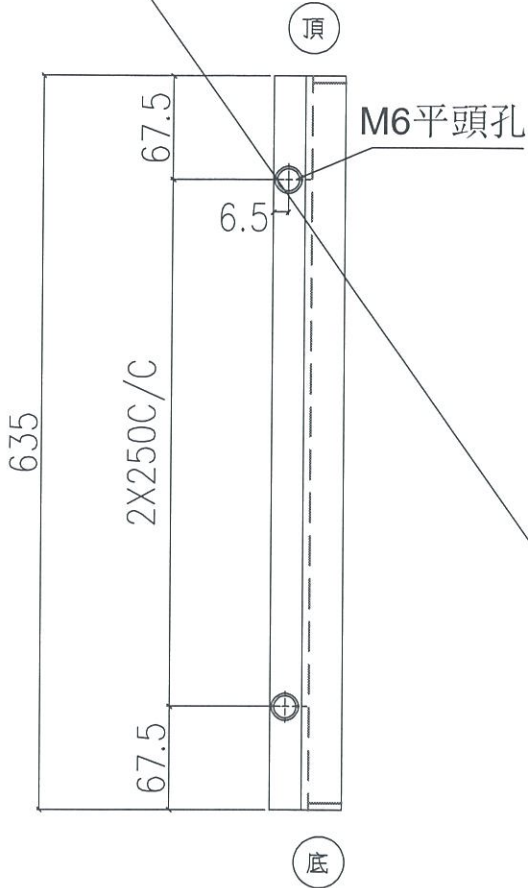

取消

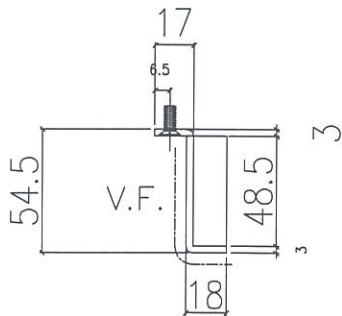

地盤安裝

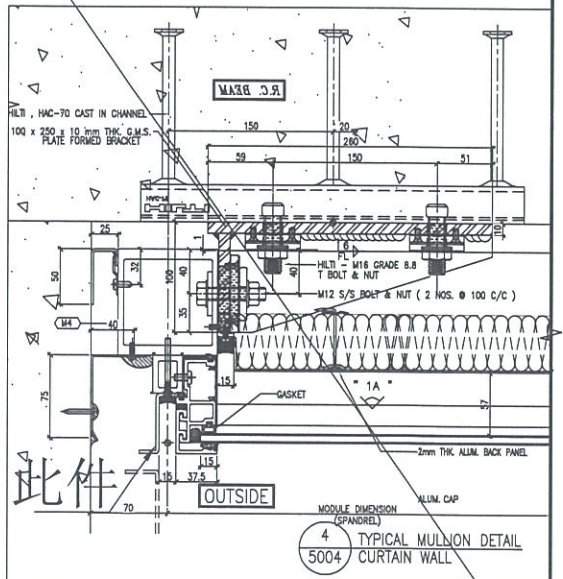


名稱	室外收口件拆圖	制圖	鞠章芳	2019.4.15	修改			
材料	3mm鋁板	復核	謝永林	2019.4.20	日期			
顏色	UCT803649 FXL-3	批准			圖號	APB-H01c		




工程號 J-837 地盤 觀塘裕民坊

物料編號	層數	每層數	總數	使用位置	樓層	備註
APB-H20c	1	1	1	T1CWA-2	27F	修改尺寸
APB-H20c	1	1	1	T1CWM-1	27F	修改尺寸
APB-H20c	1	1	1	T1CWK-1	27F	修改尺寸
APB-H20c	1	1	1	T2CWF-1	27F	修改尺寸
APB-H20c	1	1	1	T2CWL-1	27F	修改尺寸
APB-H20c	1	0	0	T3CWM-1	27F	取消
APB-H20c	1	0	0	T3CWK-1	27F	取消
APB-H20c	1	0	0	T3CWJ-1	27F	取消
APB-H20c	1	0	0	T3CWH-3	27F	取消
APB-H20c	1	0	0	T3CWH-1	27F	取消
APB-H20c	1	0	0	T5CWG-1	27F	取消
APB-H20c	1	0	0	T5CWE-1	27F	取消
合計:			5			

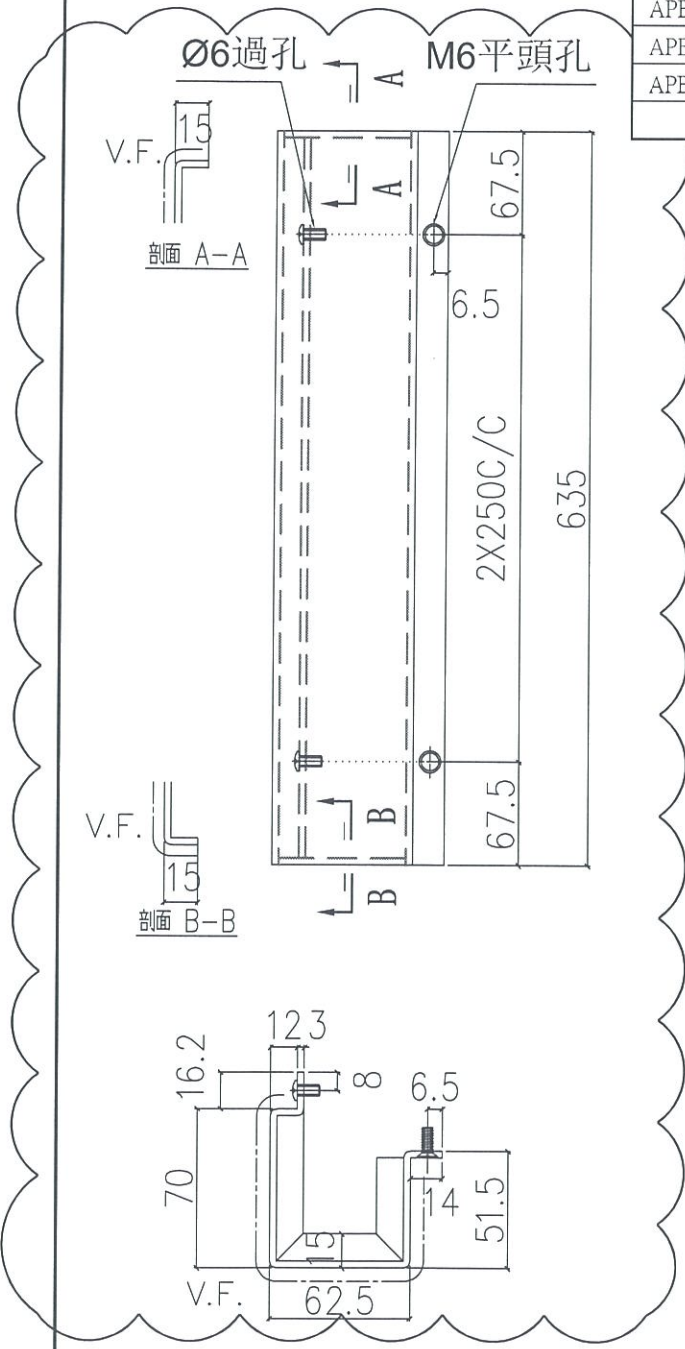

依據EI/0282 G版修改

地盤安裝

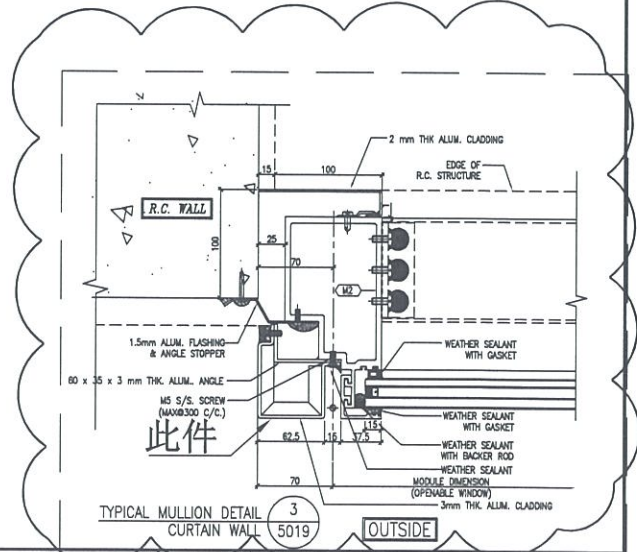


名稱	室外收口件拆圖	制圖	鞠章芳	2019.4.15	修改	A	B	C
材料	3mm鋸	復核	謝永林	2019.4.20	日期	2019.4.30	2019.5.23	2019.10.18
顏色	UCT803649 FXL-3	批准			圖號	APB-H20c		



美特鋁質 有限公司
MIDI Aluminium Fabricator Ltd


工程號 J-837 地盤 觀塘裕民坊

物料編號	層數	每層數	總數	使用位置	樓層	備註
APB-H20cR	1	1	1	T1CWF-2	27F	修改尺寸
APB-H20cR	1	1	1	T1CWE-1	27F	修改尺寸
APB-H20cR	1	1	1	T1CWD-1	27F	修改尺寸
APB-H20cR	1	1	1	T1CWB-2	27F	修改尺寸
APB-H20cR	1	1	1	T1CWL-2	27F	修改尺寸
APB-H20cR	1	1	1	T1CWJ-2	27F	修改尺寸
APB-H20cR	1	1	1	T2CWG-2	27F	修改尺寸
APB-H20cR	1	1	1	T2CWE-2	27F	修改尺寸
APB-H20cR	1	1	1	T2CWN-1	27F	修改尺寸
APB-H20cR	1	1	1	T2CWK-2	27F	修改尺寸
APB-H20cR	1	0	0	T3CWL-2	27F	取消
APB-H20cR	1	0	0	T3CWC-2	27F	取消
APB-H20cR	1	0	0	T5CWF-2	27F	取消
APB-H20cR	1	0	0	T5CWD-2	27F	取消
合計:			10			

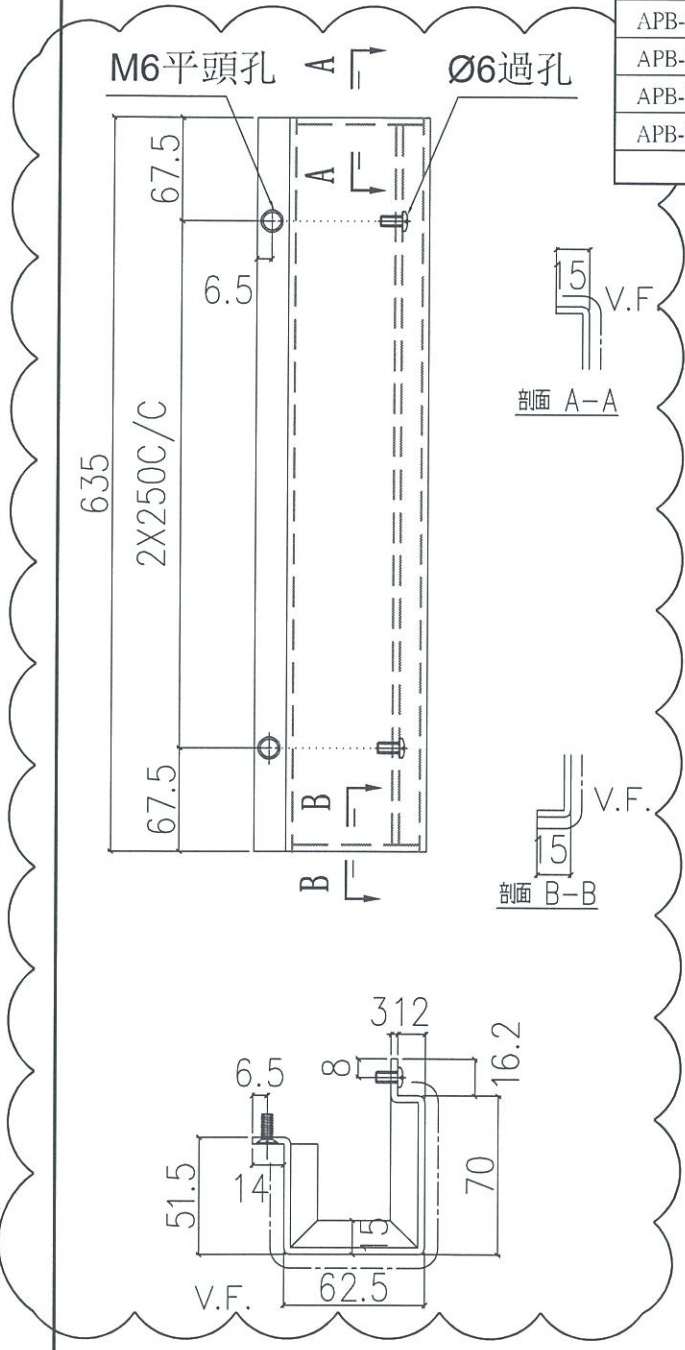

依據EI/0282 G版修改

地盤安裝

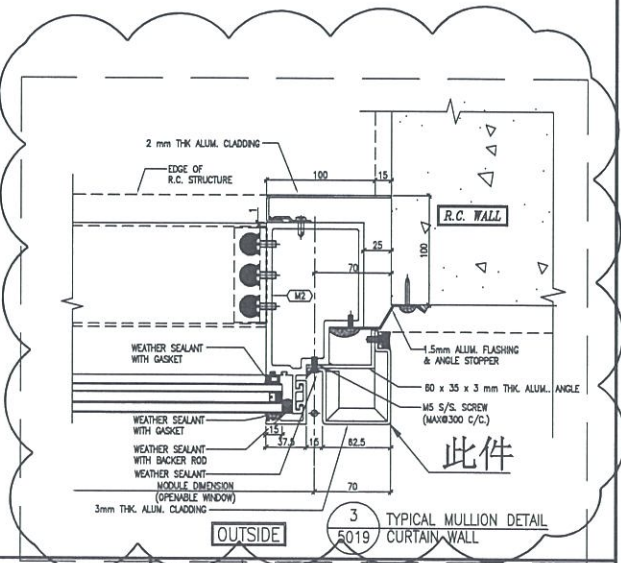


名稱	室外收口件拆圖	制圖	鞠章芳	2019.4.15	修改	A	B	C
材料	3mm鋸	復核	謝永林	2019.4.20	日期	2019.4.30	2019.5.23	2019.10.18
顏色	UCT803649 FXL-3	批准			圖號	APB-H20cR		



美特鋁質 有限公司
MIDI Aluminium Fabricator


工程號 J-837 地盤 觀塘裕民坊

物料編號	層數	每層數	總數	使用位置	樓層	備註
APB-H23c	1	1	1	T3CWM-1	27F	修改尺寸
APB-H23c	1	1	1	T3CWJ-2	27F	修改尺寸
APB-H23c	1	1	1	T3CWK-1	27F	修改尺寸
APB-H23c	1	1	1	T3CWJ-1	27F	修改尺寸
APB-H23c	1	1	1	T3CWH-3	27F	修改尺寸
APB-H23c	1	1	1	T3CWH-1	27F	修改尺寸
APB-H23c	1	1	1	T5CWG-1	27F	修改尺寸
APB-H23c	1	1	1	T5CWE-1	27F	修改尺寸
合計:			8			

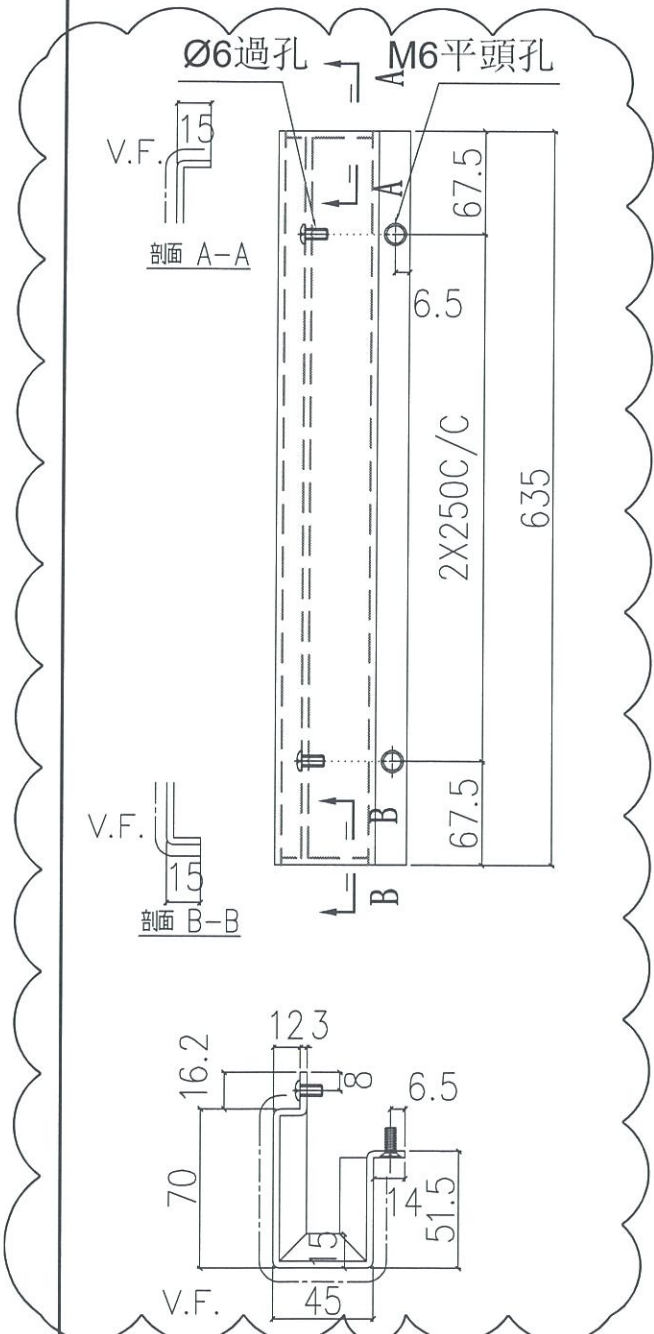

依據EI/0282 G版修改

地盤安裝

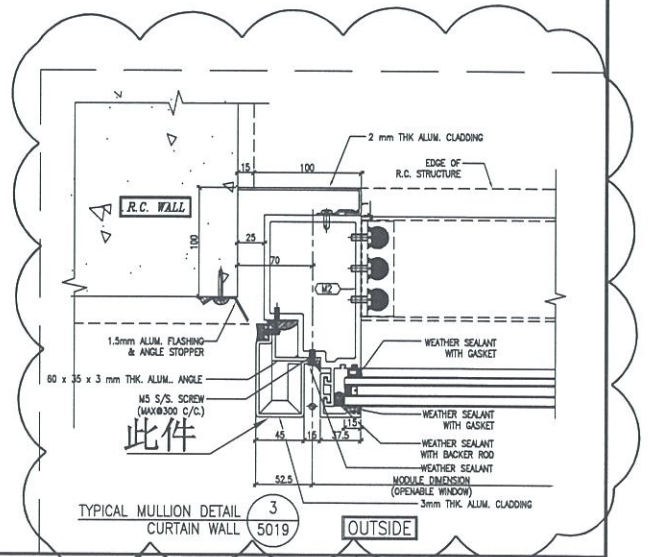

名稱	室外收口件拆圖	制圖	鞠章芳	2019.4.15	修改	A	
材料	3mm 鋁	復核	謝永林	2019.4.20	日期	2019.10.18	
顏色	UCT803649 FXL-3	批准			圖號	APB-H23c	




美特鋁質 有限公司
MIDI Aluminium Fabricator

工程號 J-837 地盤 觀塘裕民坊


物料編號	層數	每層數	總數	使用位置	樓層	備註
APB-H23cR	1	1	1	T3CWL-2	27F	修改尺寸
APB-H23cR	1	1	1	T3CWC-2	27F	修改尺寸
APB-H23cR	1	1	1	T5CWF-2	27F	修改尺寸
APB-H23cR	1	1	1	T5CWD-2	27F	修改尺寸
合計:			4			

M6平頭孔 A Ø6過孔

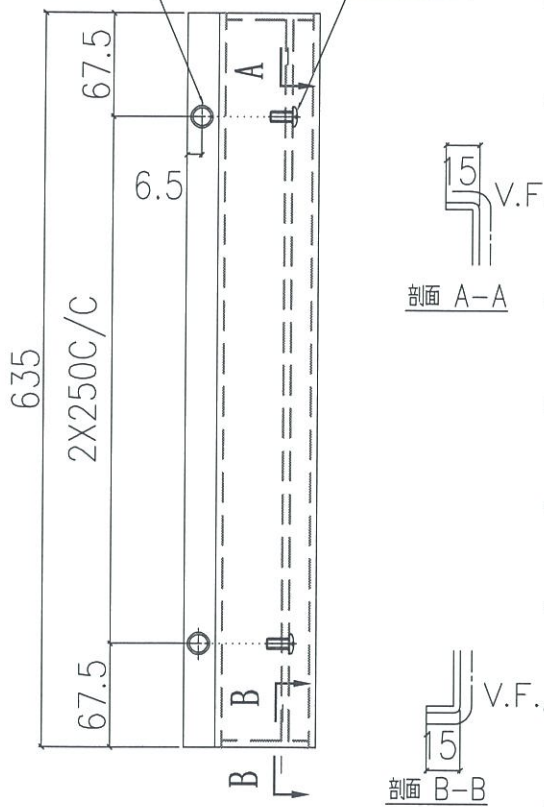


依據EI/0282 G版修改

地盤安裝

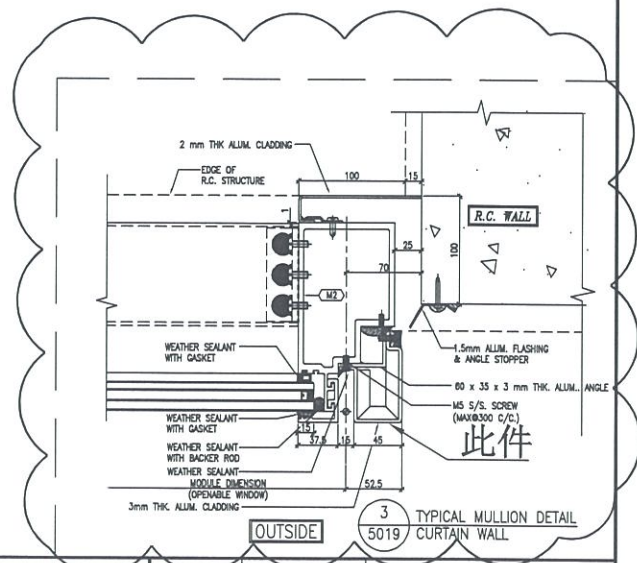


名稱	室外收口件拆圖	制圖	鞠章芳	2019.4.15	修改	A	
材料	3mm鋁	復核	謝永林	2019.4.20	日期	2019.10.18	
顏色	UCT803649 FXL-3	批准			圖號	APB-H23cR	

 美特鋁質有限公司 MIDI Aluminium Fabricator				物料編號	層數	每層數	總數	使用位置	樓層	備註
工程號	J-837	地盤	觀塘裕民坊	APB-H24c	1	1	1	T1CWA-2	27F	新增
				APB-H24c	1	1	1	T1CWM-1	27F	新增
				APB-H24c	1	1	1	T1CWK-1	27F	新增
				APB-H24c	1	1	1	T2CWF-1	27F	新增
				APB-H24c	1	1	1	T2CWL-1	27F	新增
				合計:			5			

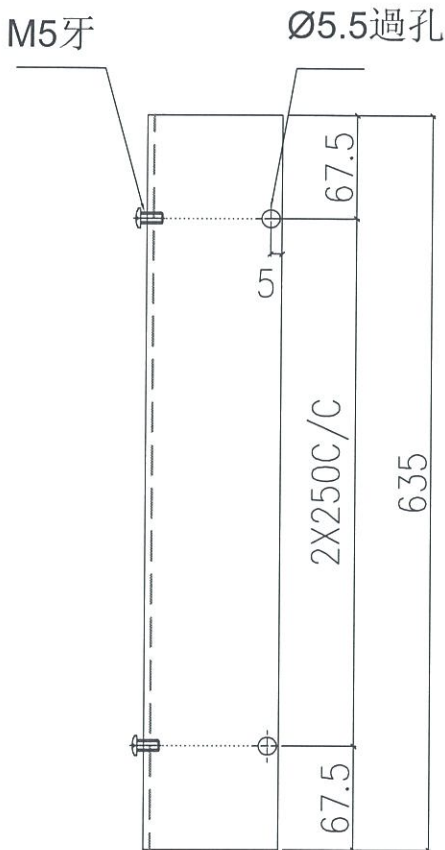


依據EI/0282 G版新增


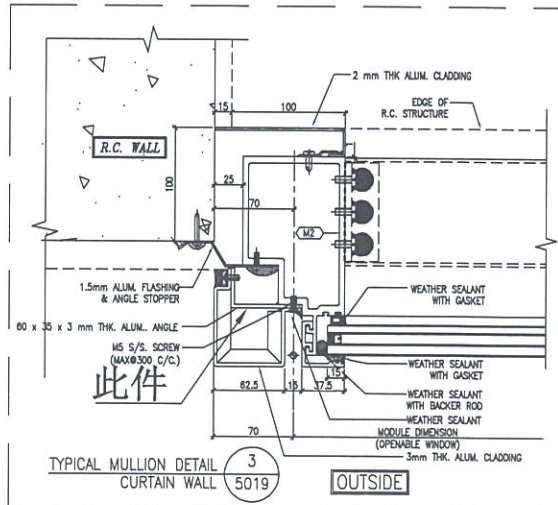


名稱	室外收口件拆圖	制圖	鞠章芳	2019.10.18	修改	新增		
材料	3mm鋁	復核	謝永林	2019.10.20	日期	2019.10.18		
顏色	MILL	批准			圖號	APB-H24c		

 美特鋁質有限公司 MIDI Aluminium Fabricator Ltd	物料編號	層數	每層數	總數	使用位置	樓層	備註				
	APB-H24cR	1	1	1	T1CWF-2	27F	新增				
	APB-II24cR	1	1	1	T1CWE-1	27F	新增				
	工程號	J-837	地盤	觀塘裕民坊	APB-H24cR	1	1	1	T1CWD-1	27F	新增
	APB-H24cR	1	1	1	T1CWB-2	27F	新增				
	APB-H24cR	1	1	1	T1CWL-2	27F	新增				
	APB-H24cR	1	1	1	T1CWJ-2	27F	新增				
	APB-H24cR	1	1	1	T2CWG-2	27F	新增				
	APB-H24cR	1	1	1	T2CWE-2	27F	新增				
	APB-H24cR	1	1	1	T2CWN-1	27F	新增				
APB-H24cR	1	1	1	T2CWK-2	27F	新增					
	合計:			10							

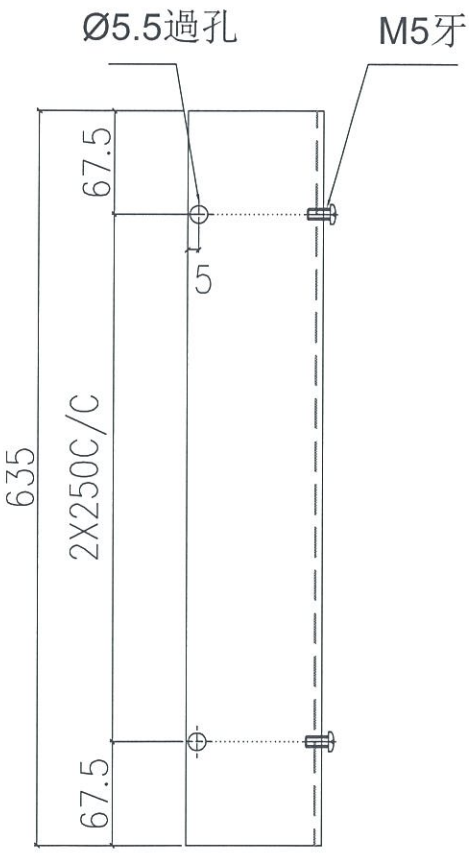

依據EI/0282 G版新增

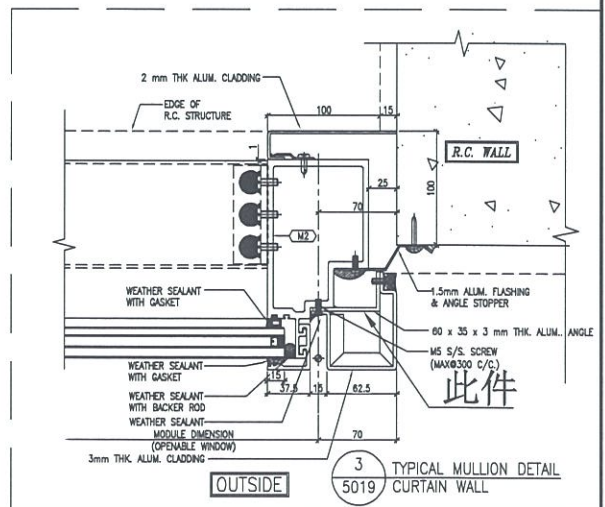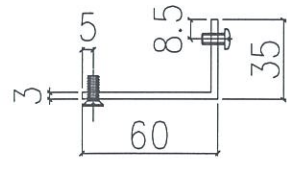


名稱	室外收口件拆圖	制圖	鞠章芳	2019.10.18	修改	新增		
材料	3mm鋁	復核	謝永林	2019.10.20	日期	2019.10.18		
顏色	MILL	批准			圖號	APB-H24cR		





美特鋁質 有限公司
MIDI Aluminium Fabricator Ltd.

工程號 J-837 地盤 觀塘裕民坊

物料編號	層數	每層數	總數	使用位置	樓層	備註
APB-H25c	1	1	1	T3CWM-1	27F	新增
APB-H25c	1	1	1	T3CWJ-2	27F	新增
APB-H25c	1	1	1	T3CWK-1	27F	新增
APB-H25c	1	1	1	T3CWJ-1	27F	新增
APB-H25c	1	1	1	T3CWH-3	27F	新增
APB-H25c	1	1	1	T3CWH-1	27F	新增
APB-H25c	1	1	1	T5CWG-1	27F	新增
APB-H25c	1	1	1	T5CWE-1	27F	新增
合計:			8			

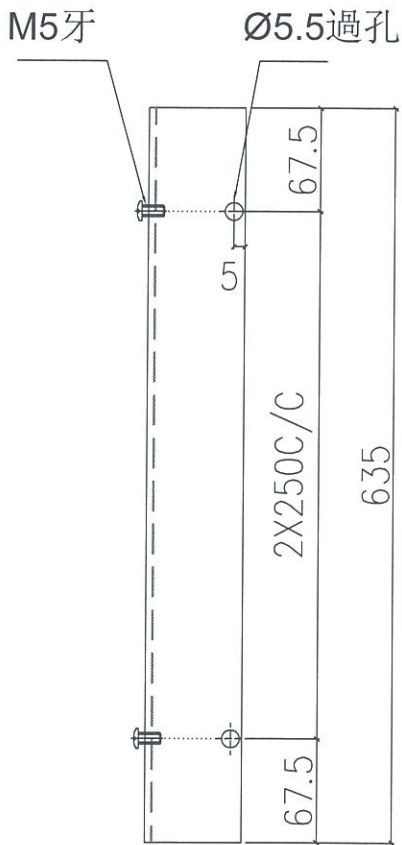

依據EI/0282 G版新增

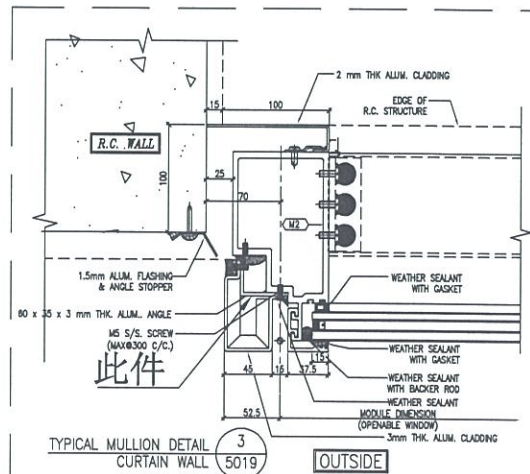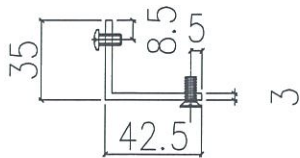


名稱	室外收口件拆圖	制圖	鞠章芳	2019.10.18	修改	新增	
材料	3mm鋸	復核	謝永林	2019.10.20	日期	2019.10.18	
顏色	MILL	批准			圖號	APB-H25c	




美特鋁質 有限公司
MIDI Aluminium Fabricator Ltd.

物料編號	層數	每層數	總數	使用位置	樓層	備註
APB-H25cR	1	1	1	T3CWL-2	27F	新增
APB-H25cR	1	1	1	T3CWC-2	27F	新增
APB-H25cR	1	1	1	T5CWF-2	27F	新增
APB-H25cR	1	1	1	T5CWD-2	27F	新增
合計:			4			


工程號 J-837 地盤 觀塘裕民坊

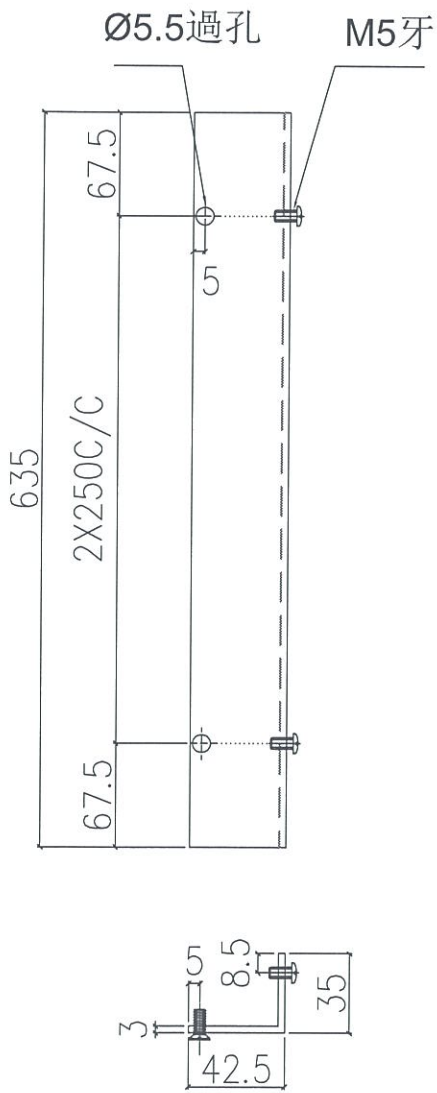




依據EI/0282 G版新增

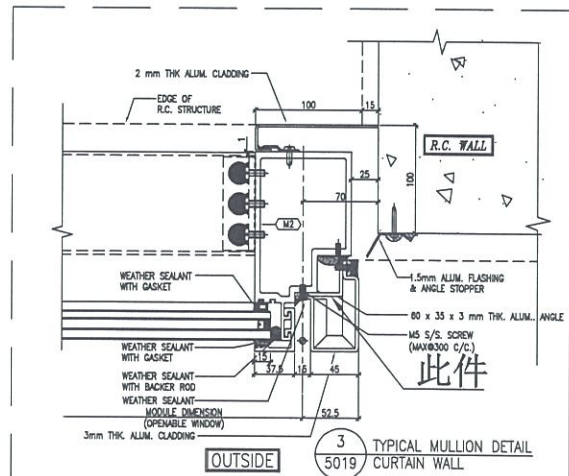


名稱	室外收口件拆圖	制圖	鞠章芳	2019.10.18	修改	新增	
材料	3mm鋁	復核	謝永林	2019.10.20	日期	2019.10.18	
顏色	MILL	批准			圖號	APB-H25cR	

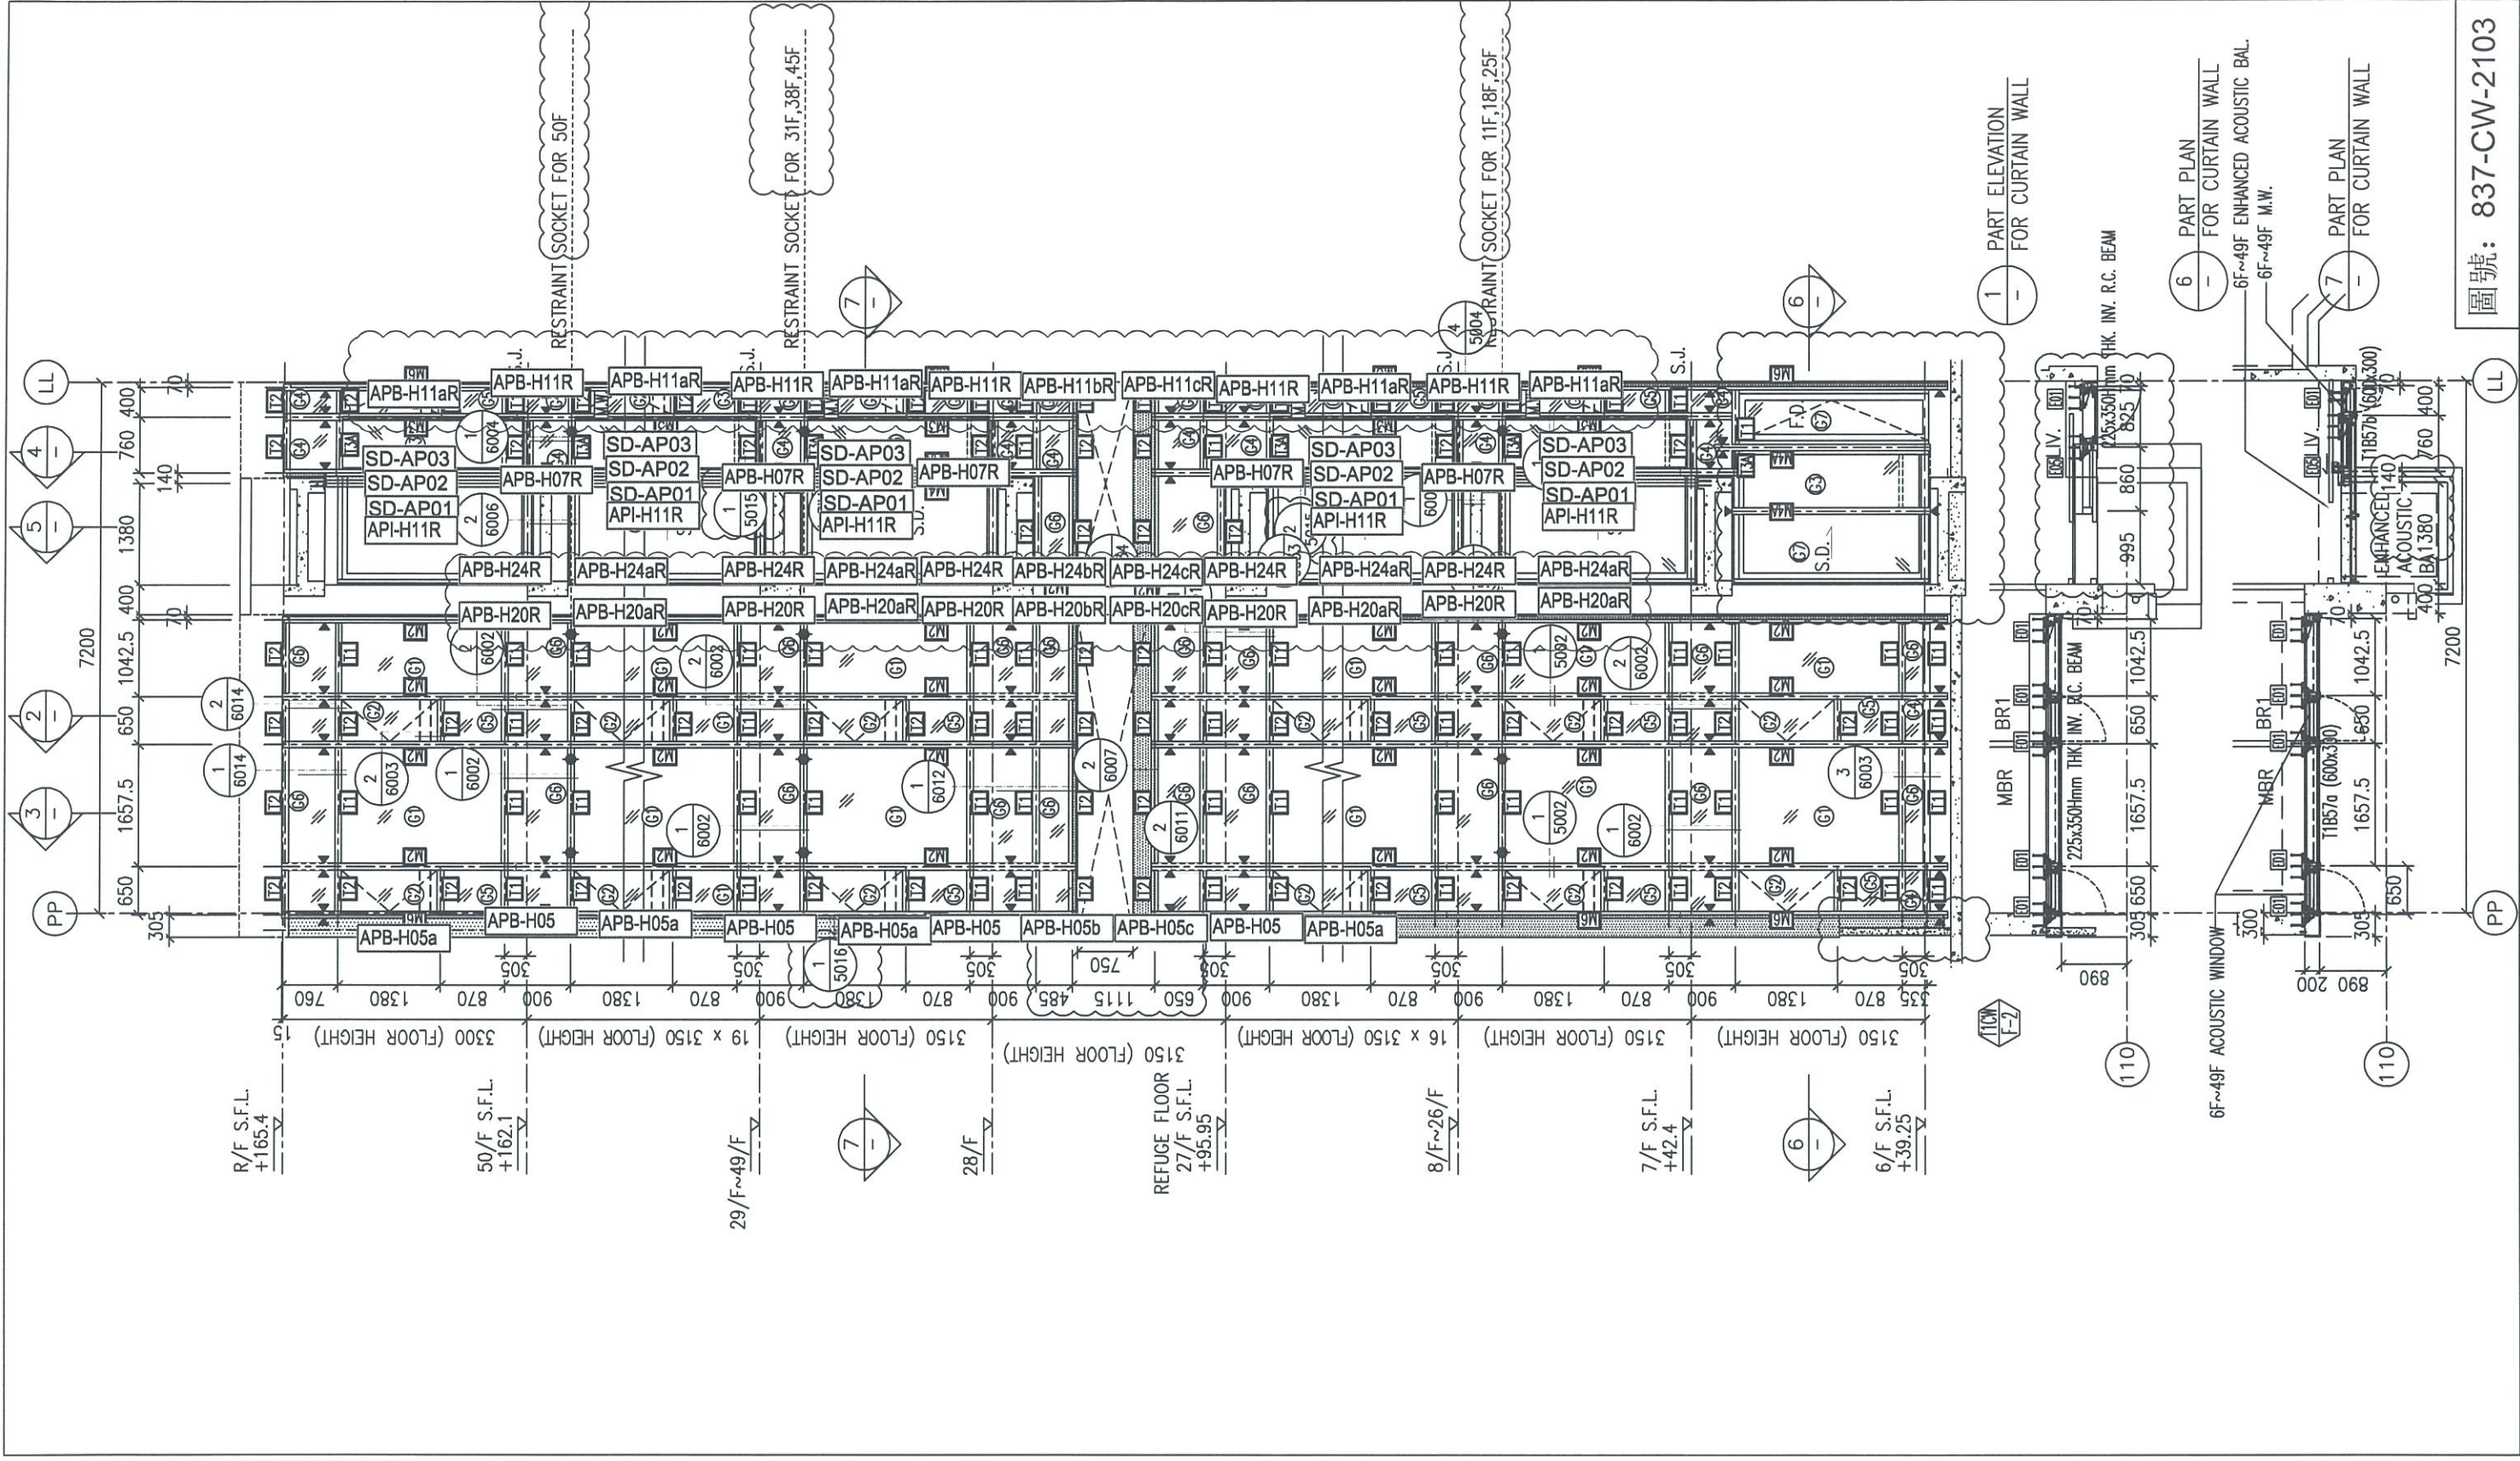

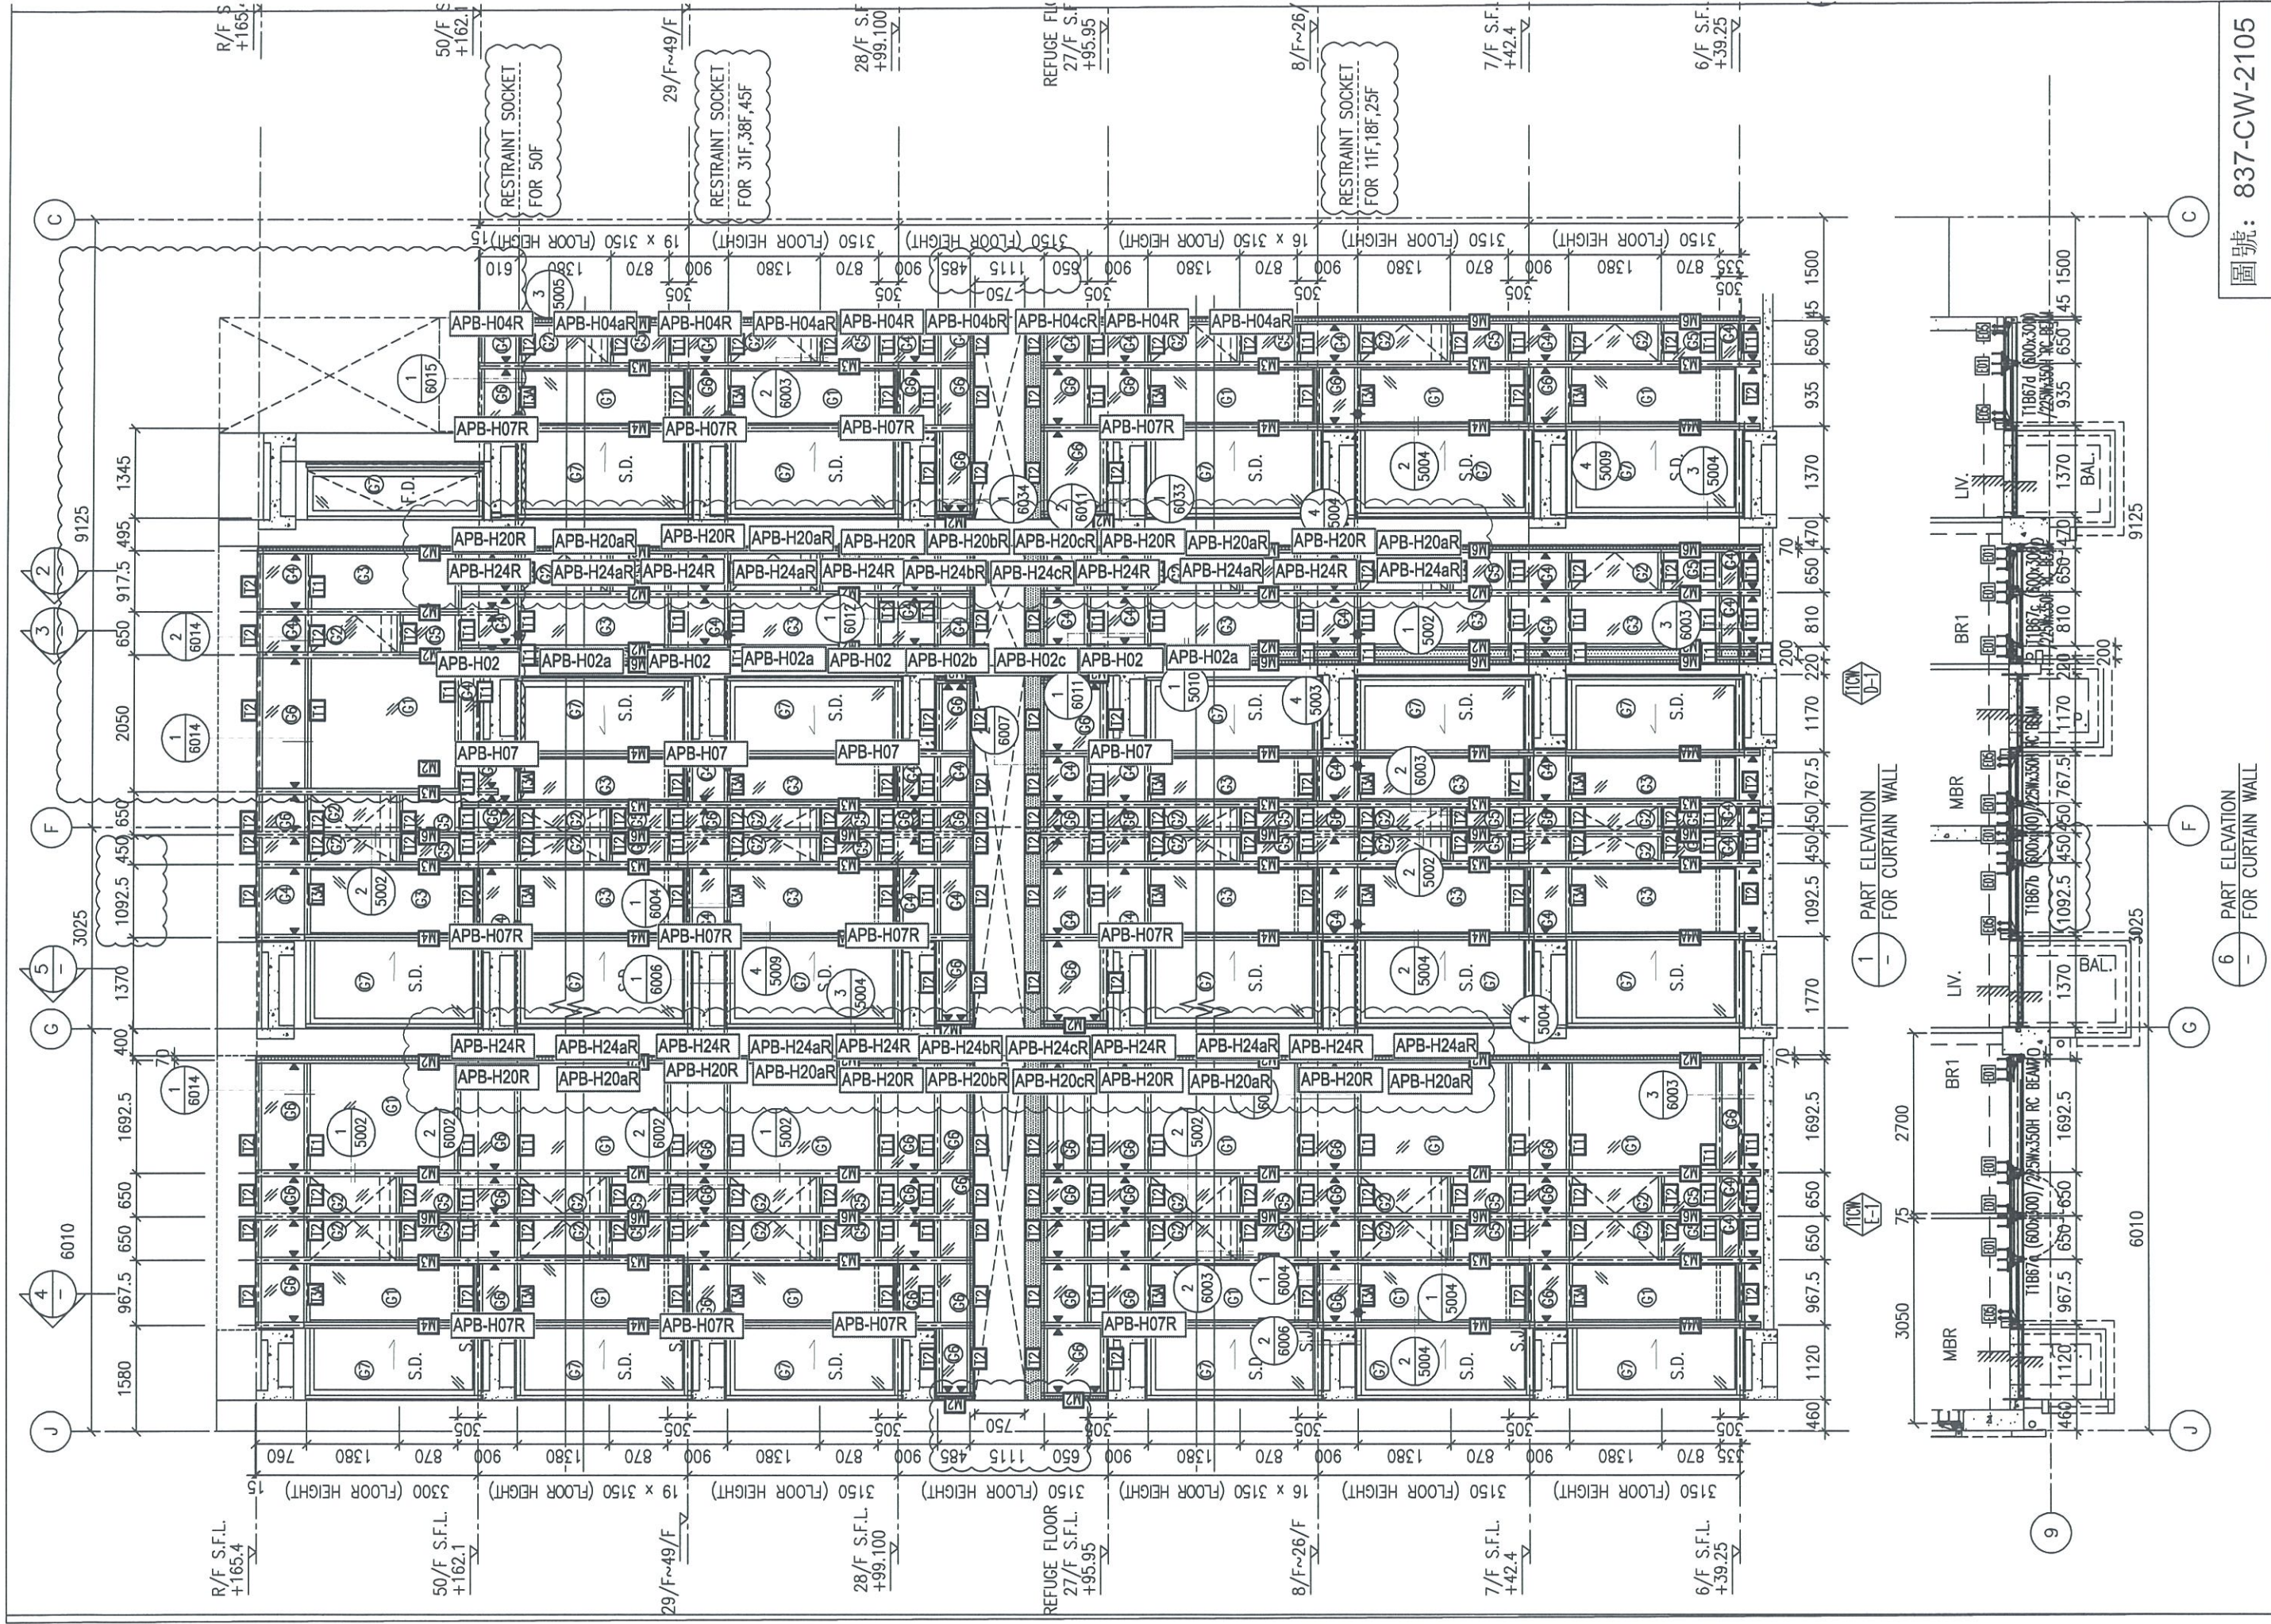

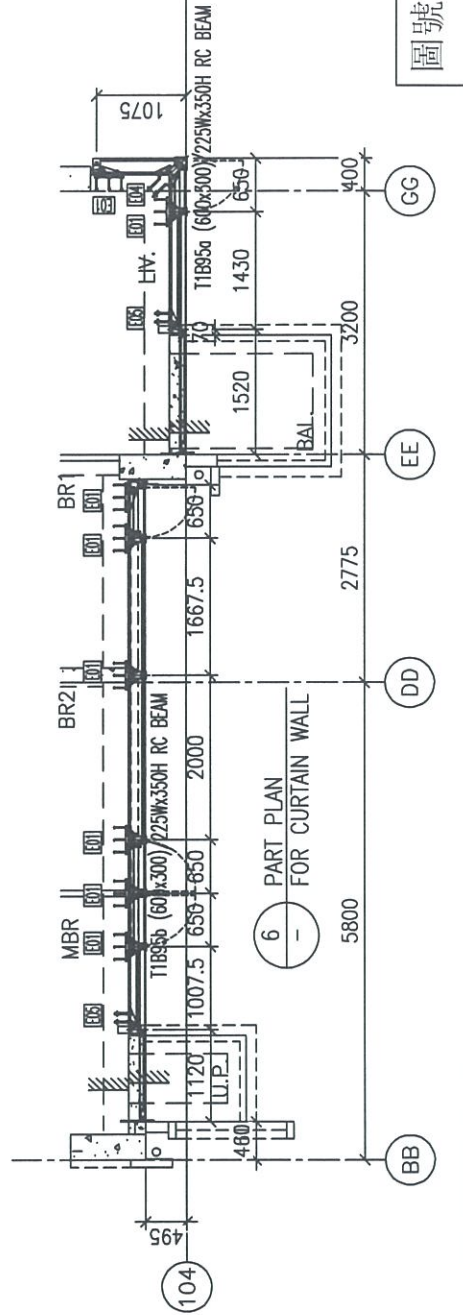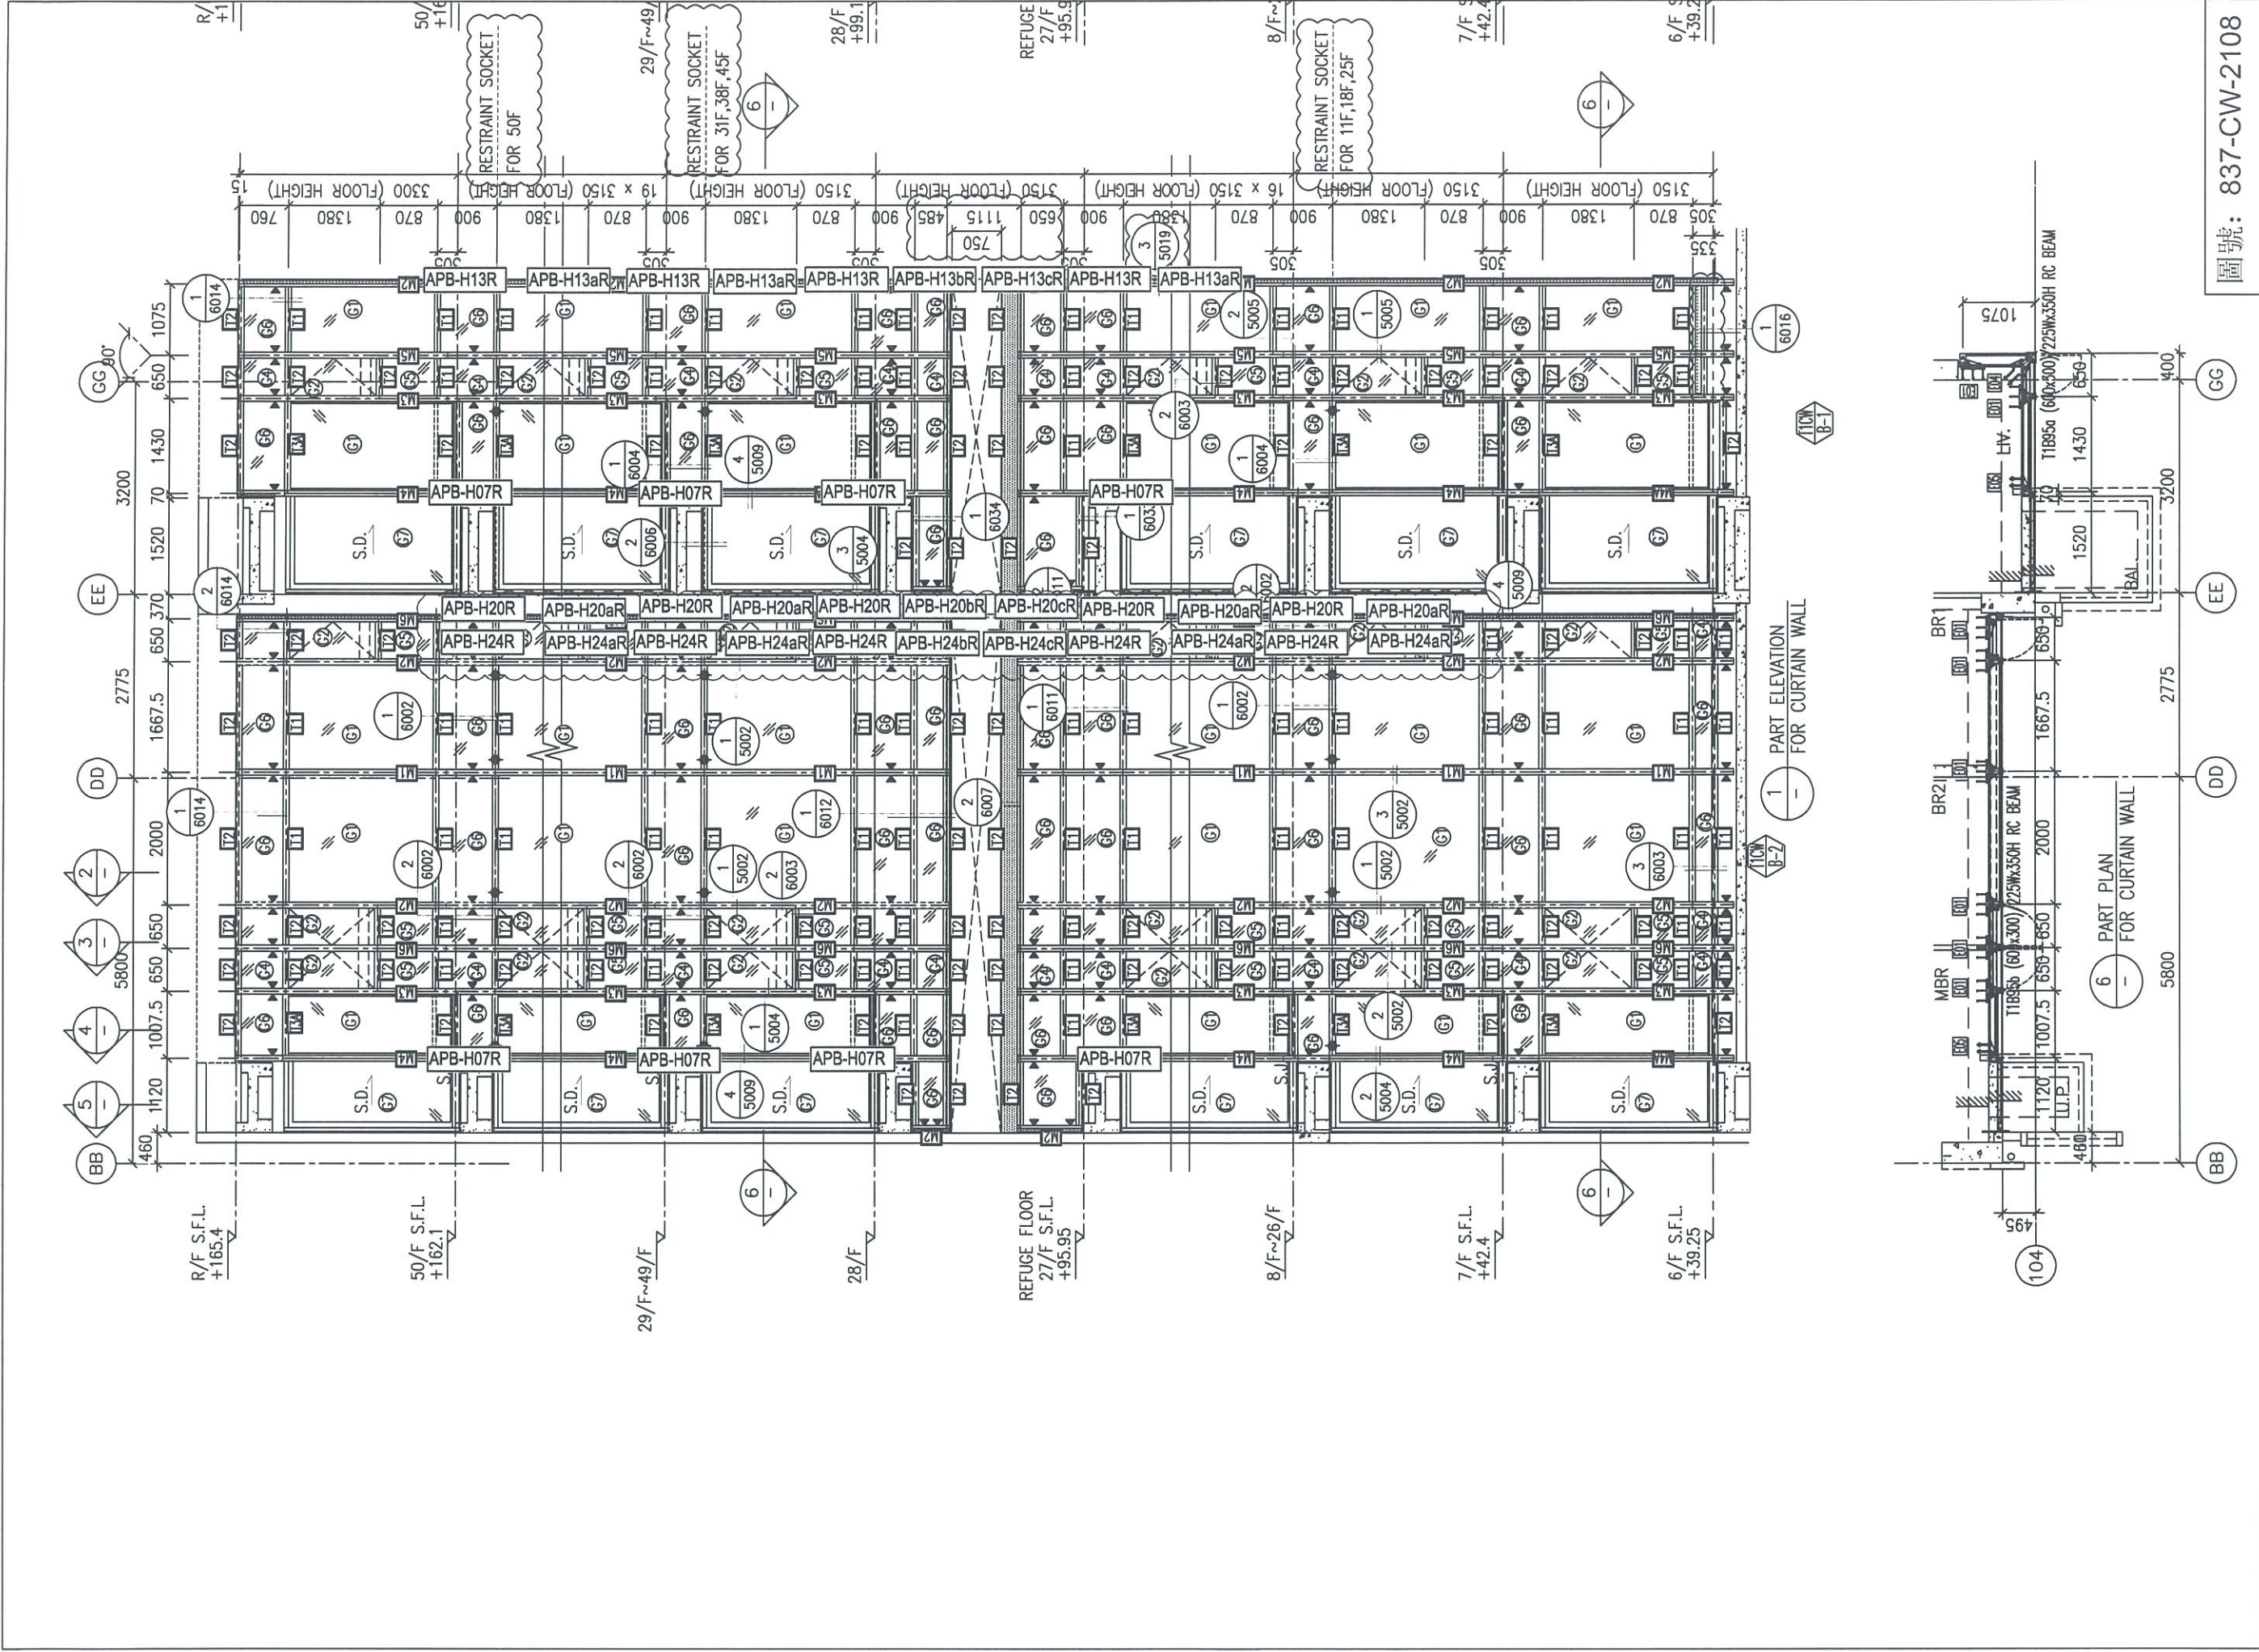


圖號: 837-CW-2108

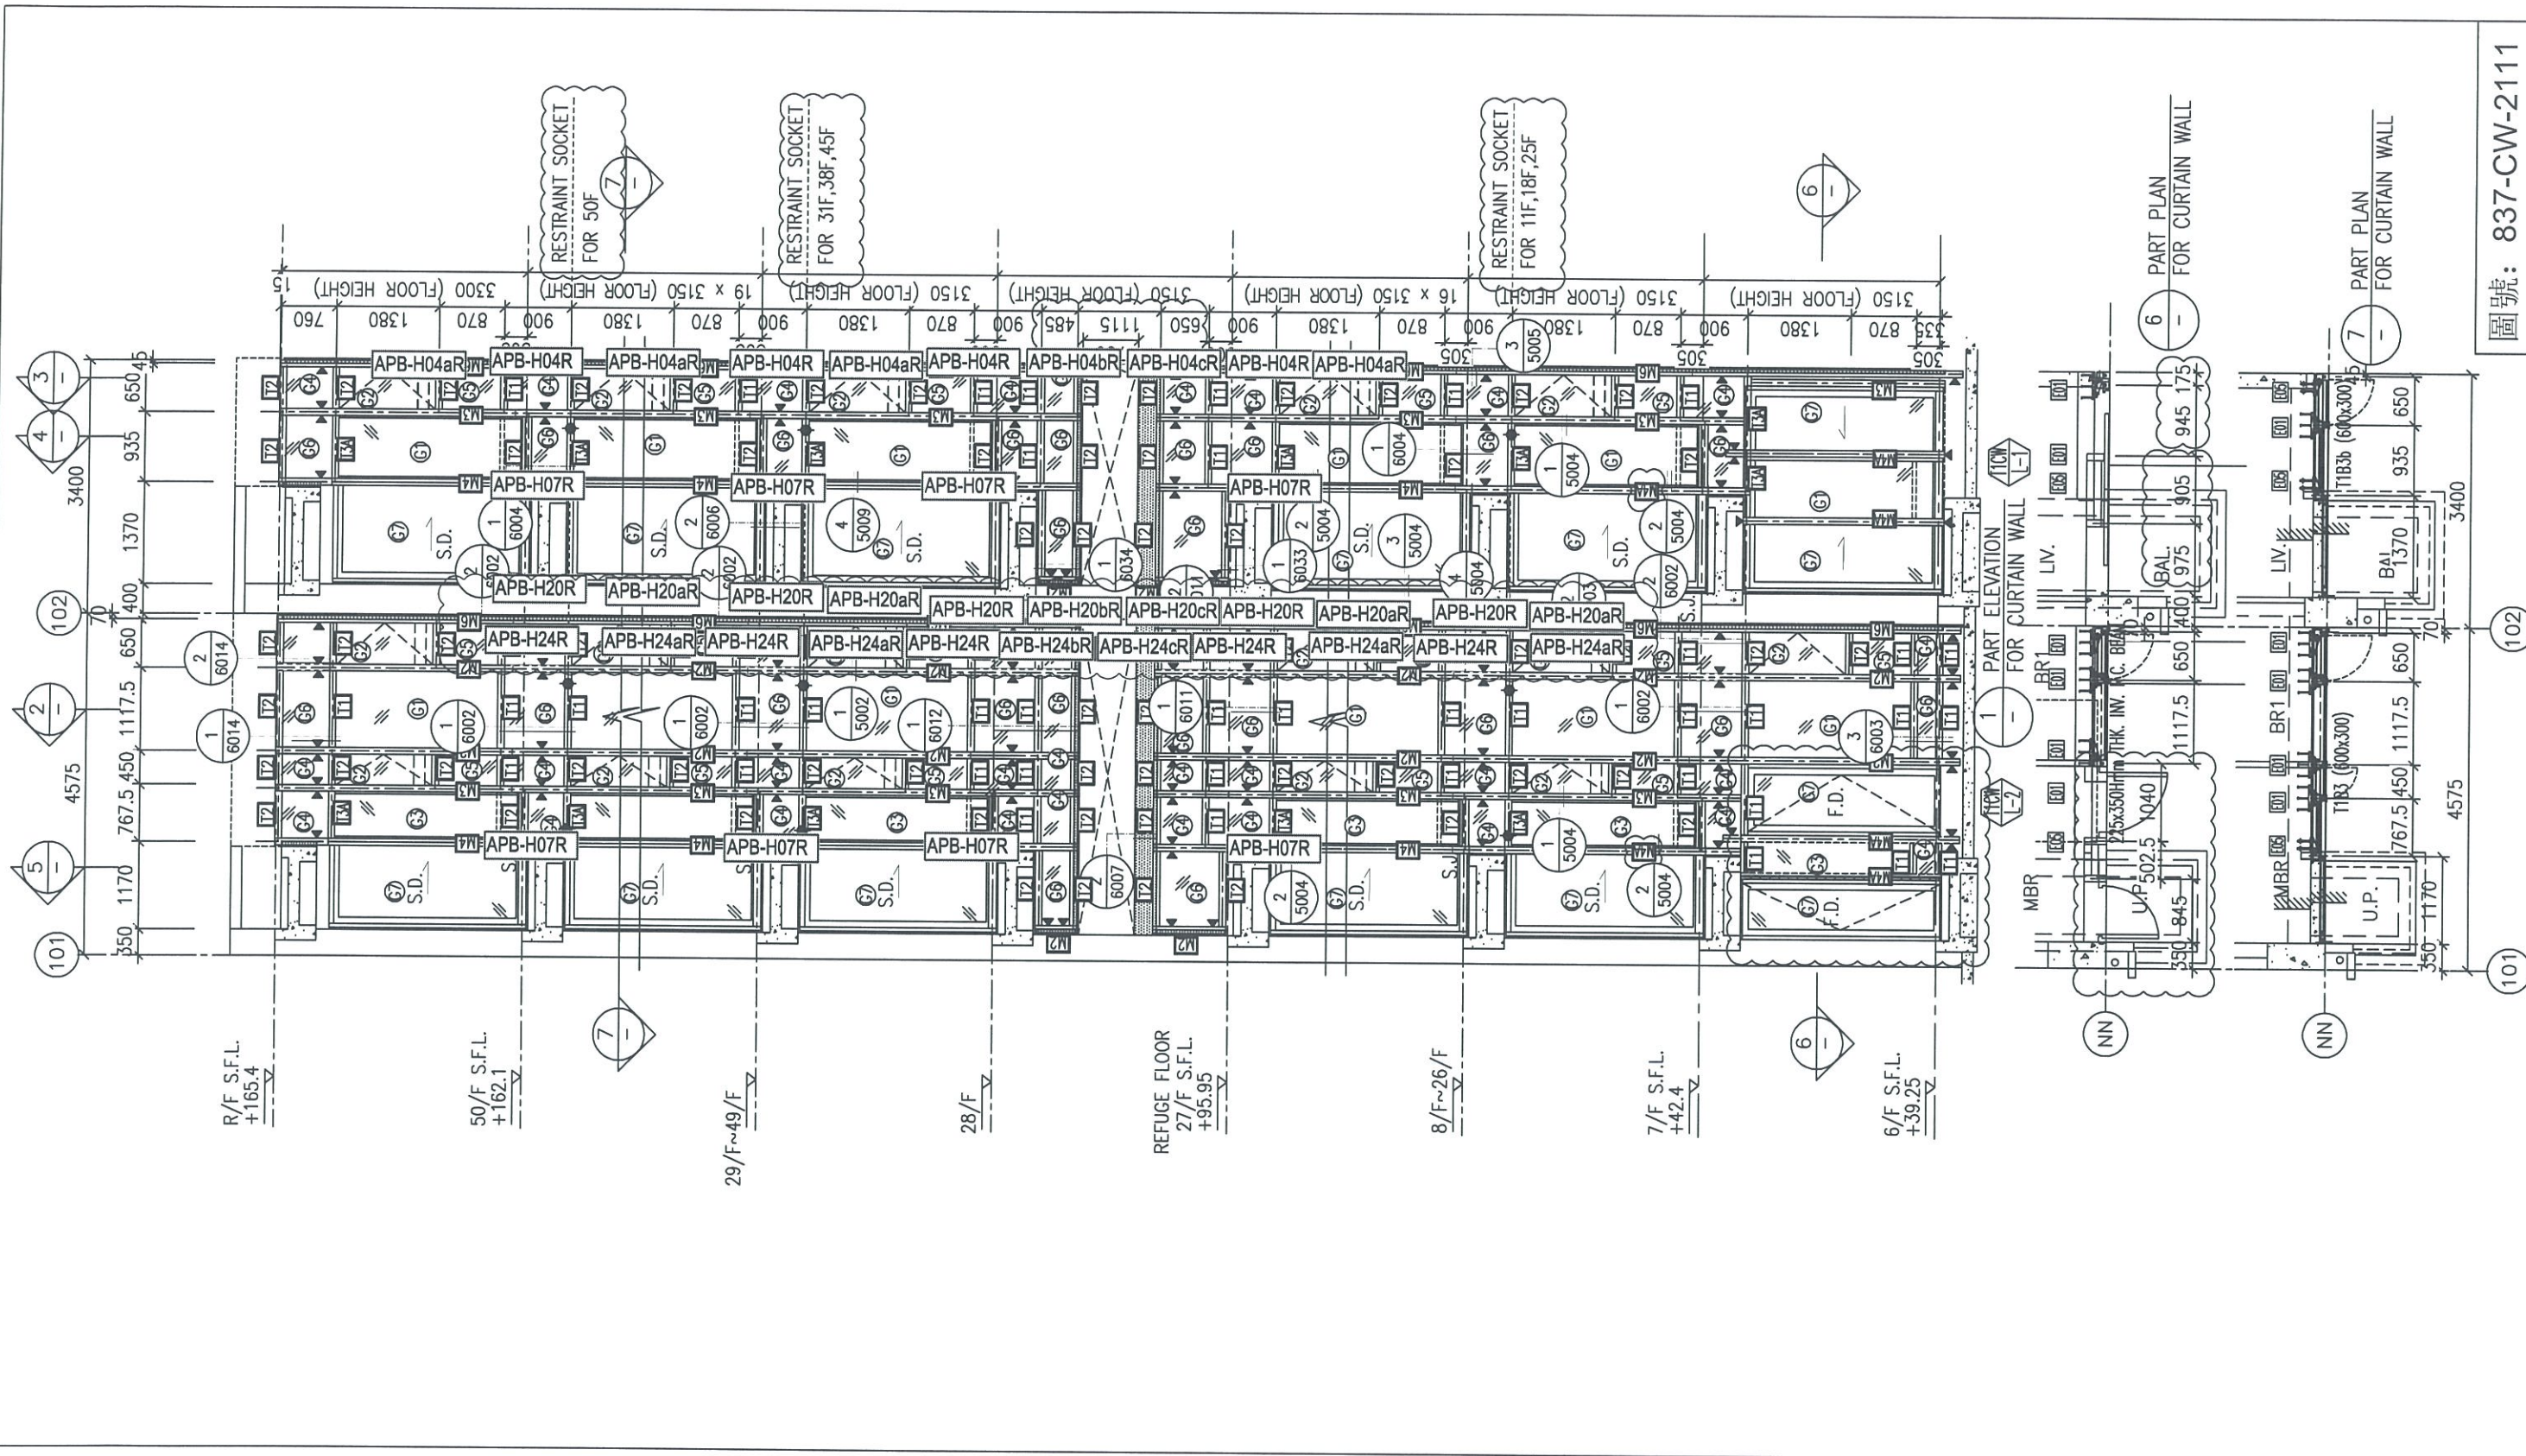

圖號: 837-CW-2111

102

101

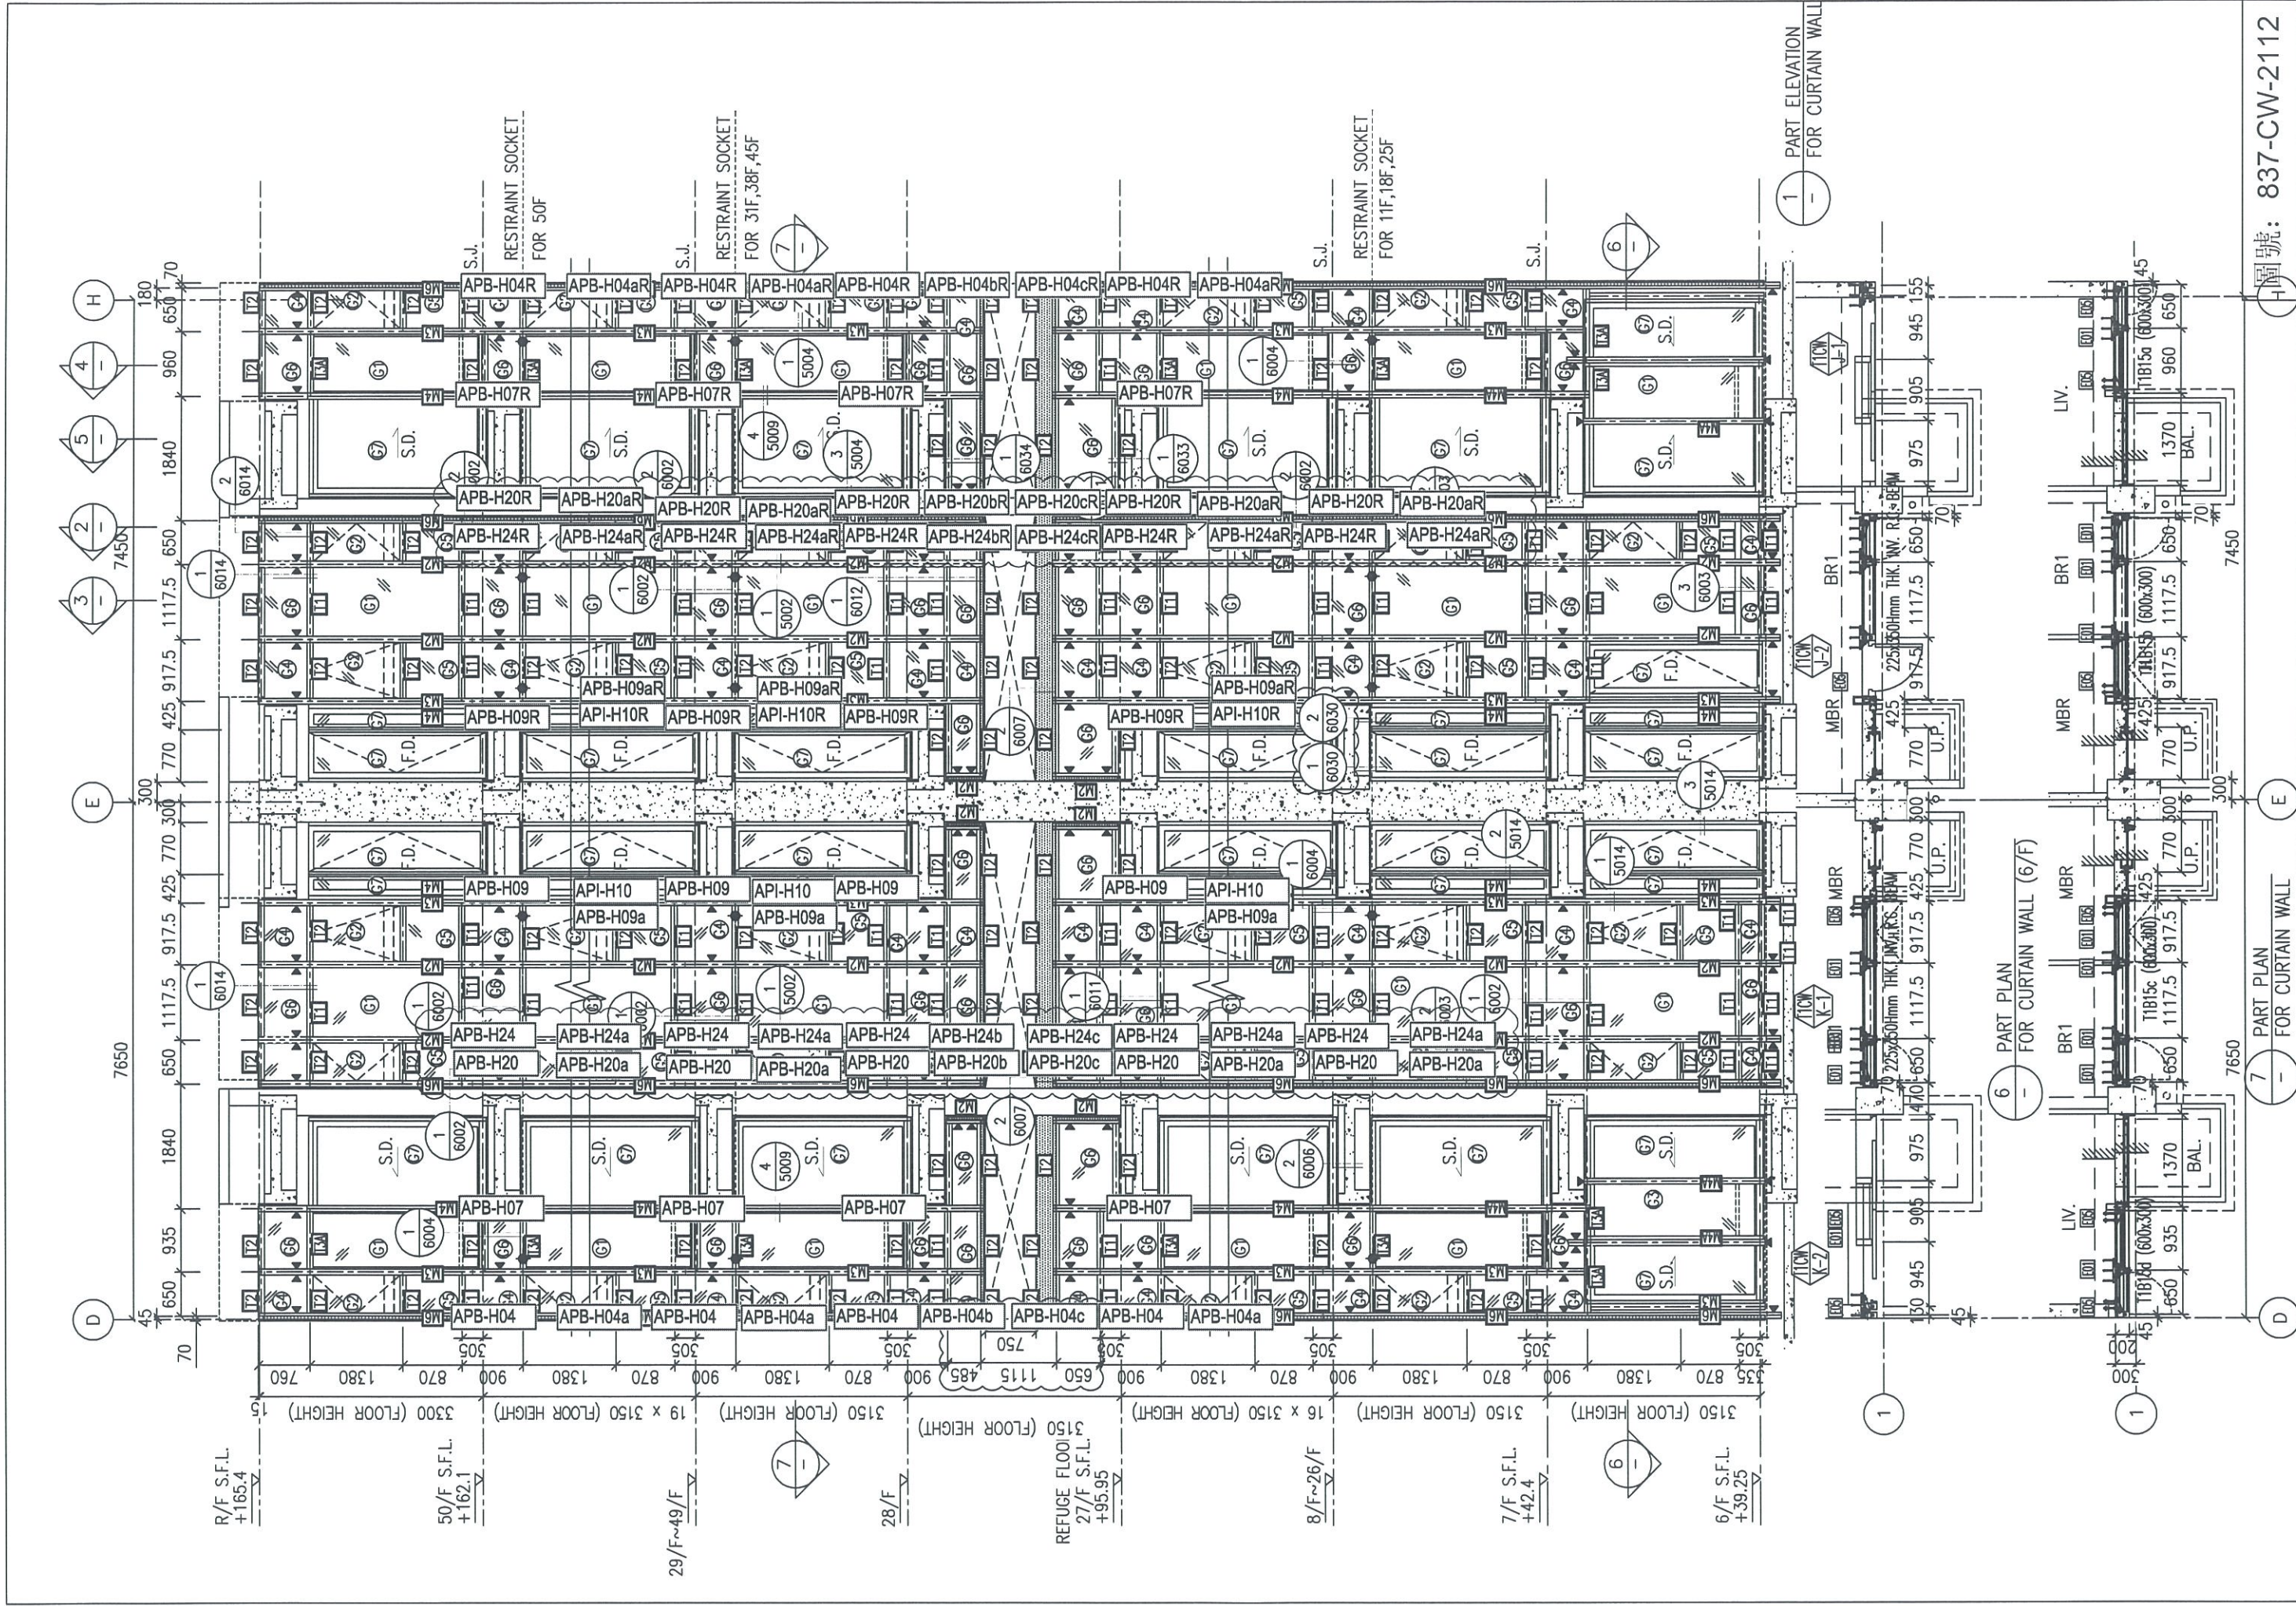

1 PART ELEVATION FOR CURTAIN WALL

6 PART PLAN FOR CURTAIN WALL (6/F)

7 PART PLAN FOR CURTAIN WALL

圖號: 837-CW-2112

55/F S.F.L.
+174.7

53/F S.F.L.
+171.55

29/F~52/F


28/F

REFUGE FLOOR
27/F S.F.L.
+95.95


8/F~26/F

7/F S.F.L.
+42.4

6/F S.F.L.
+39.25


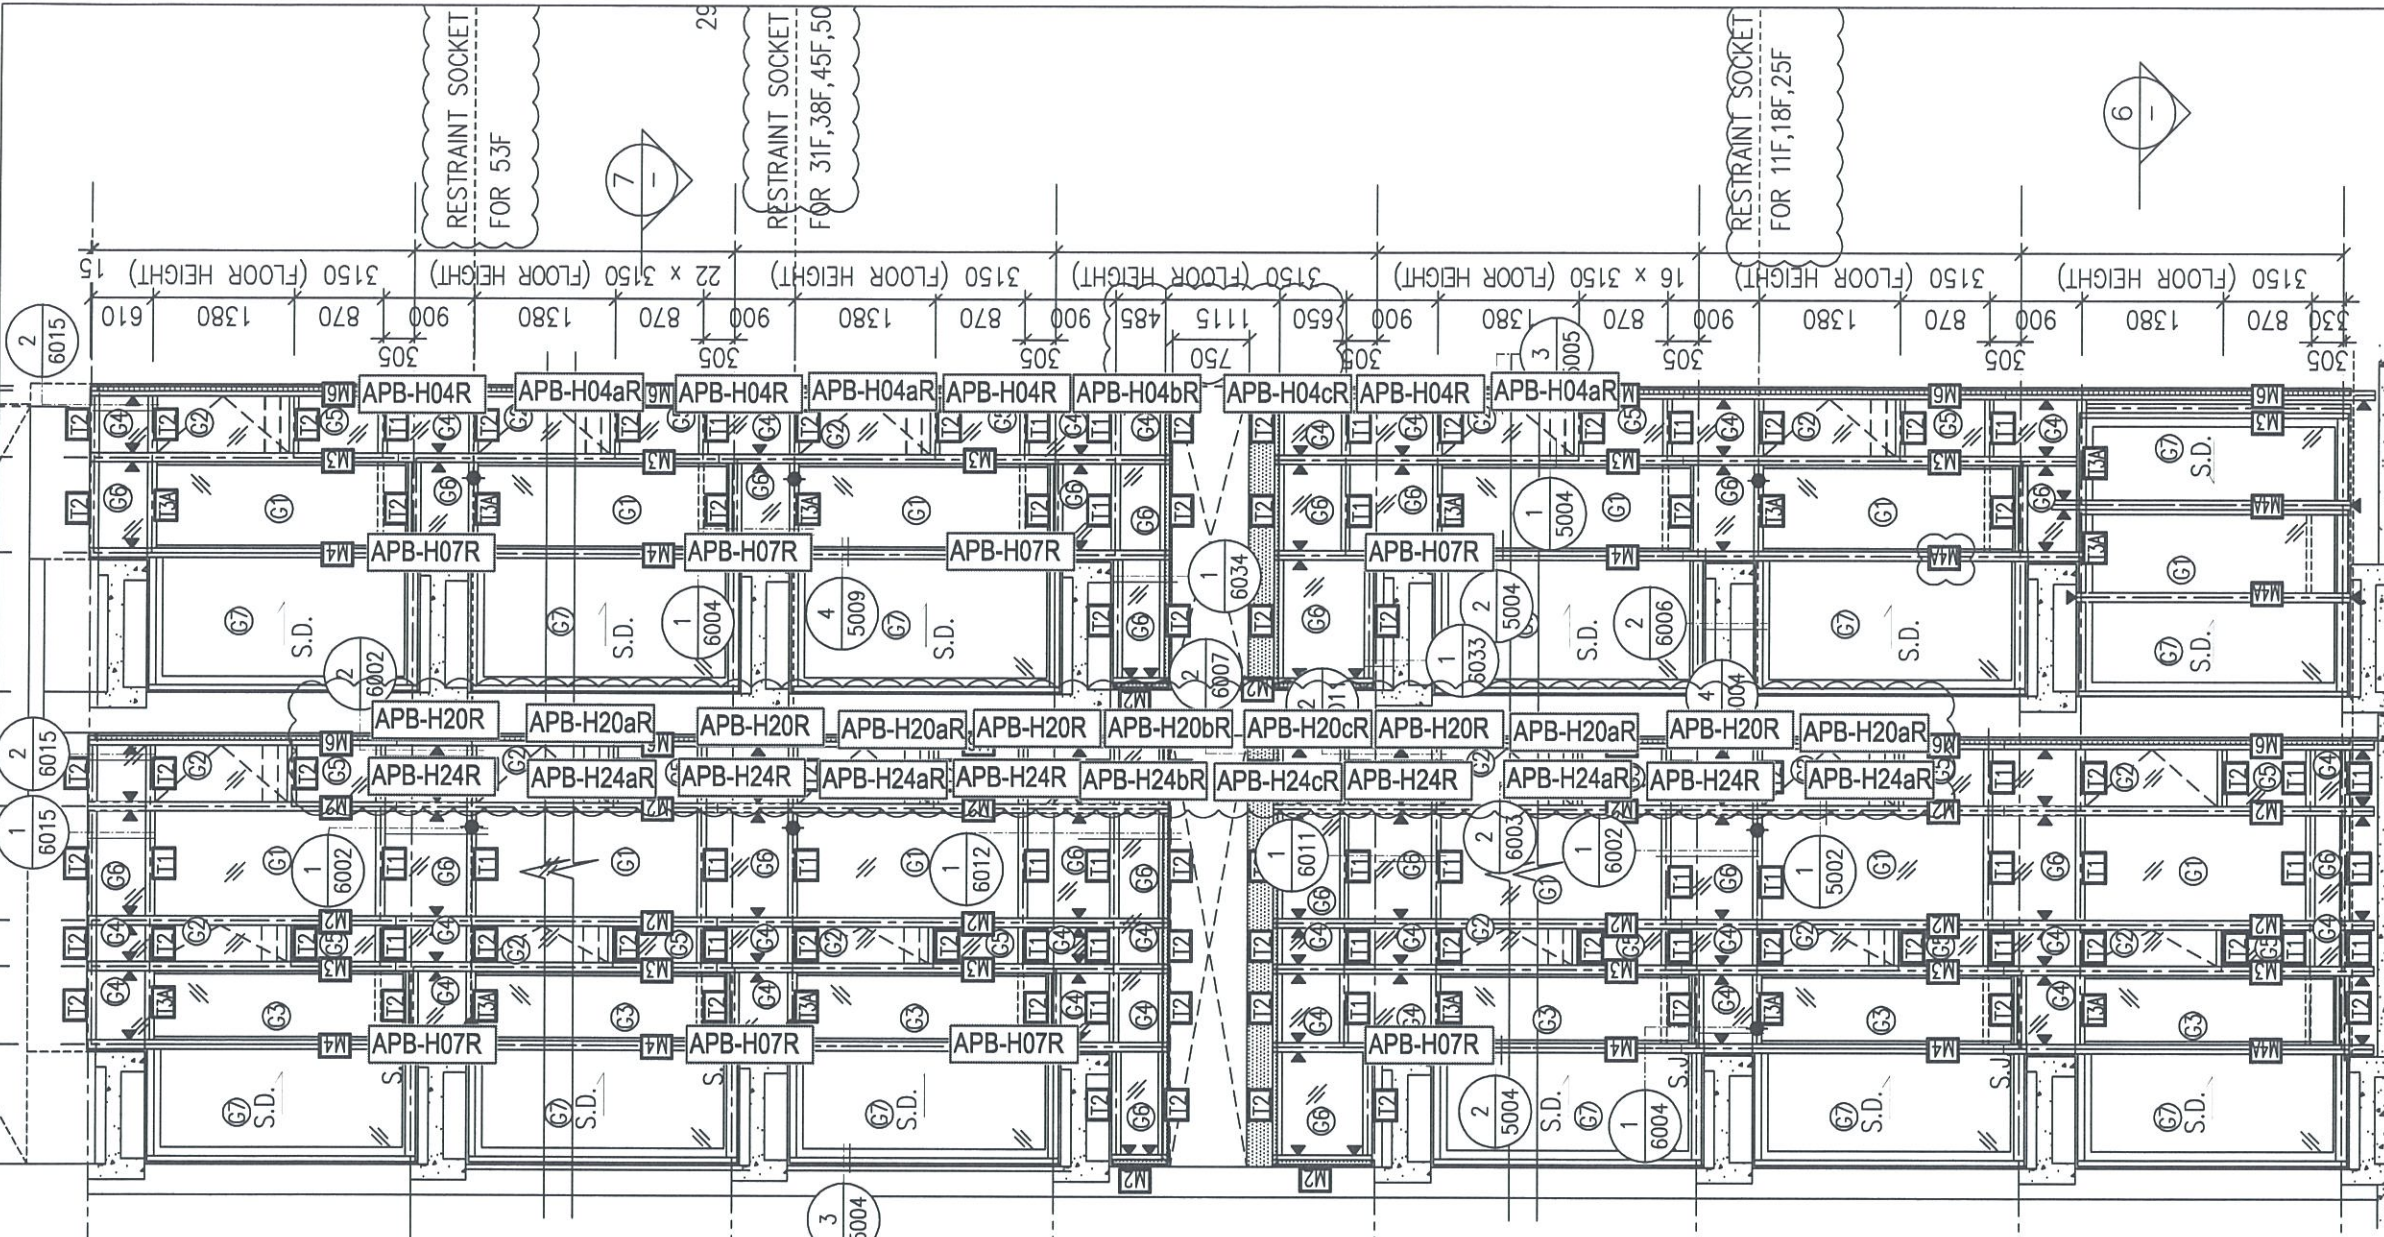


1 - PART ELEVATION FOR CURTAIN WALL

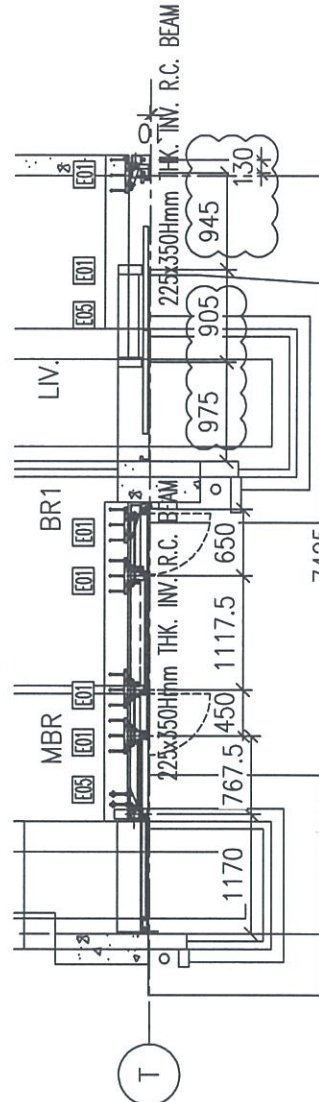




6 - PART PLAN FOR CURTAIN WALL

圖號: 837-CW-2202

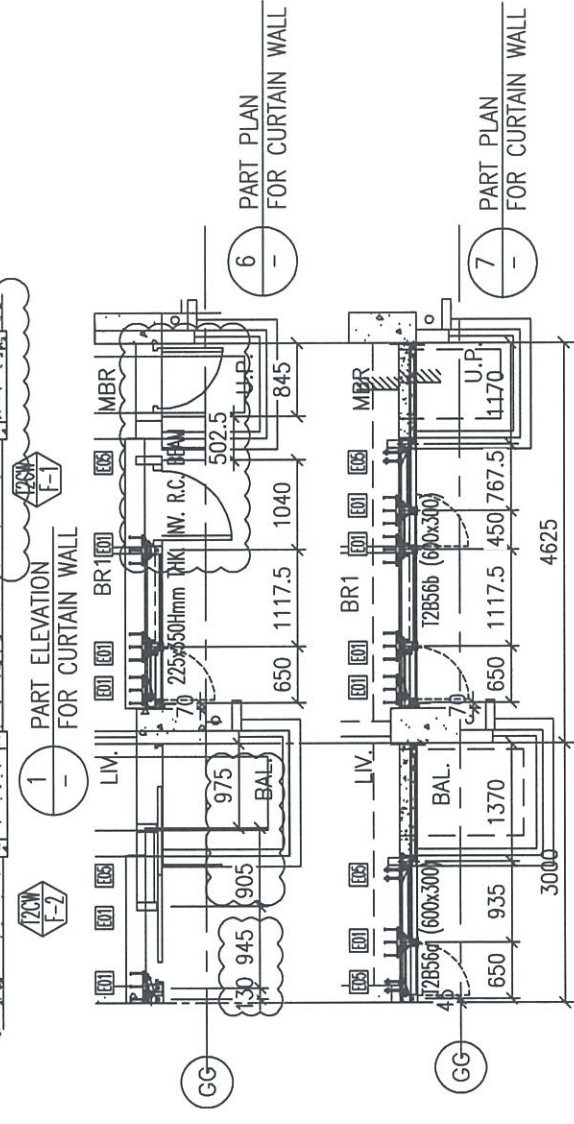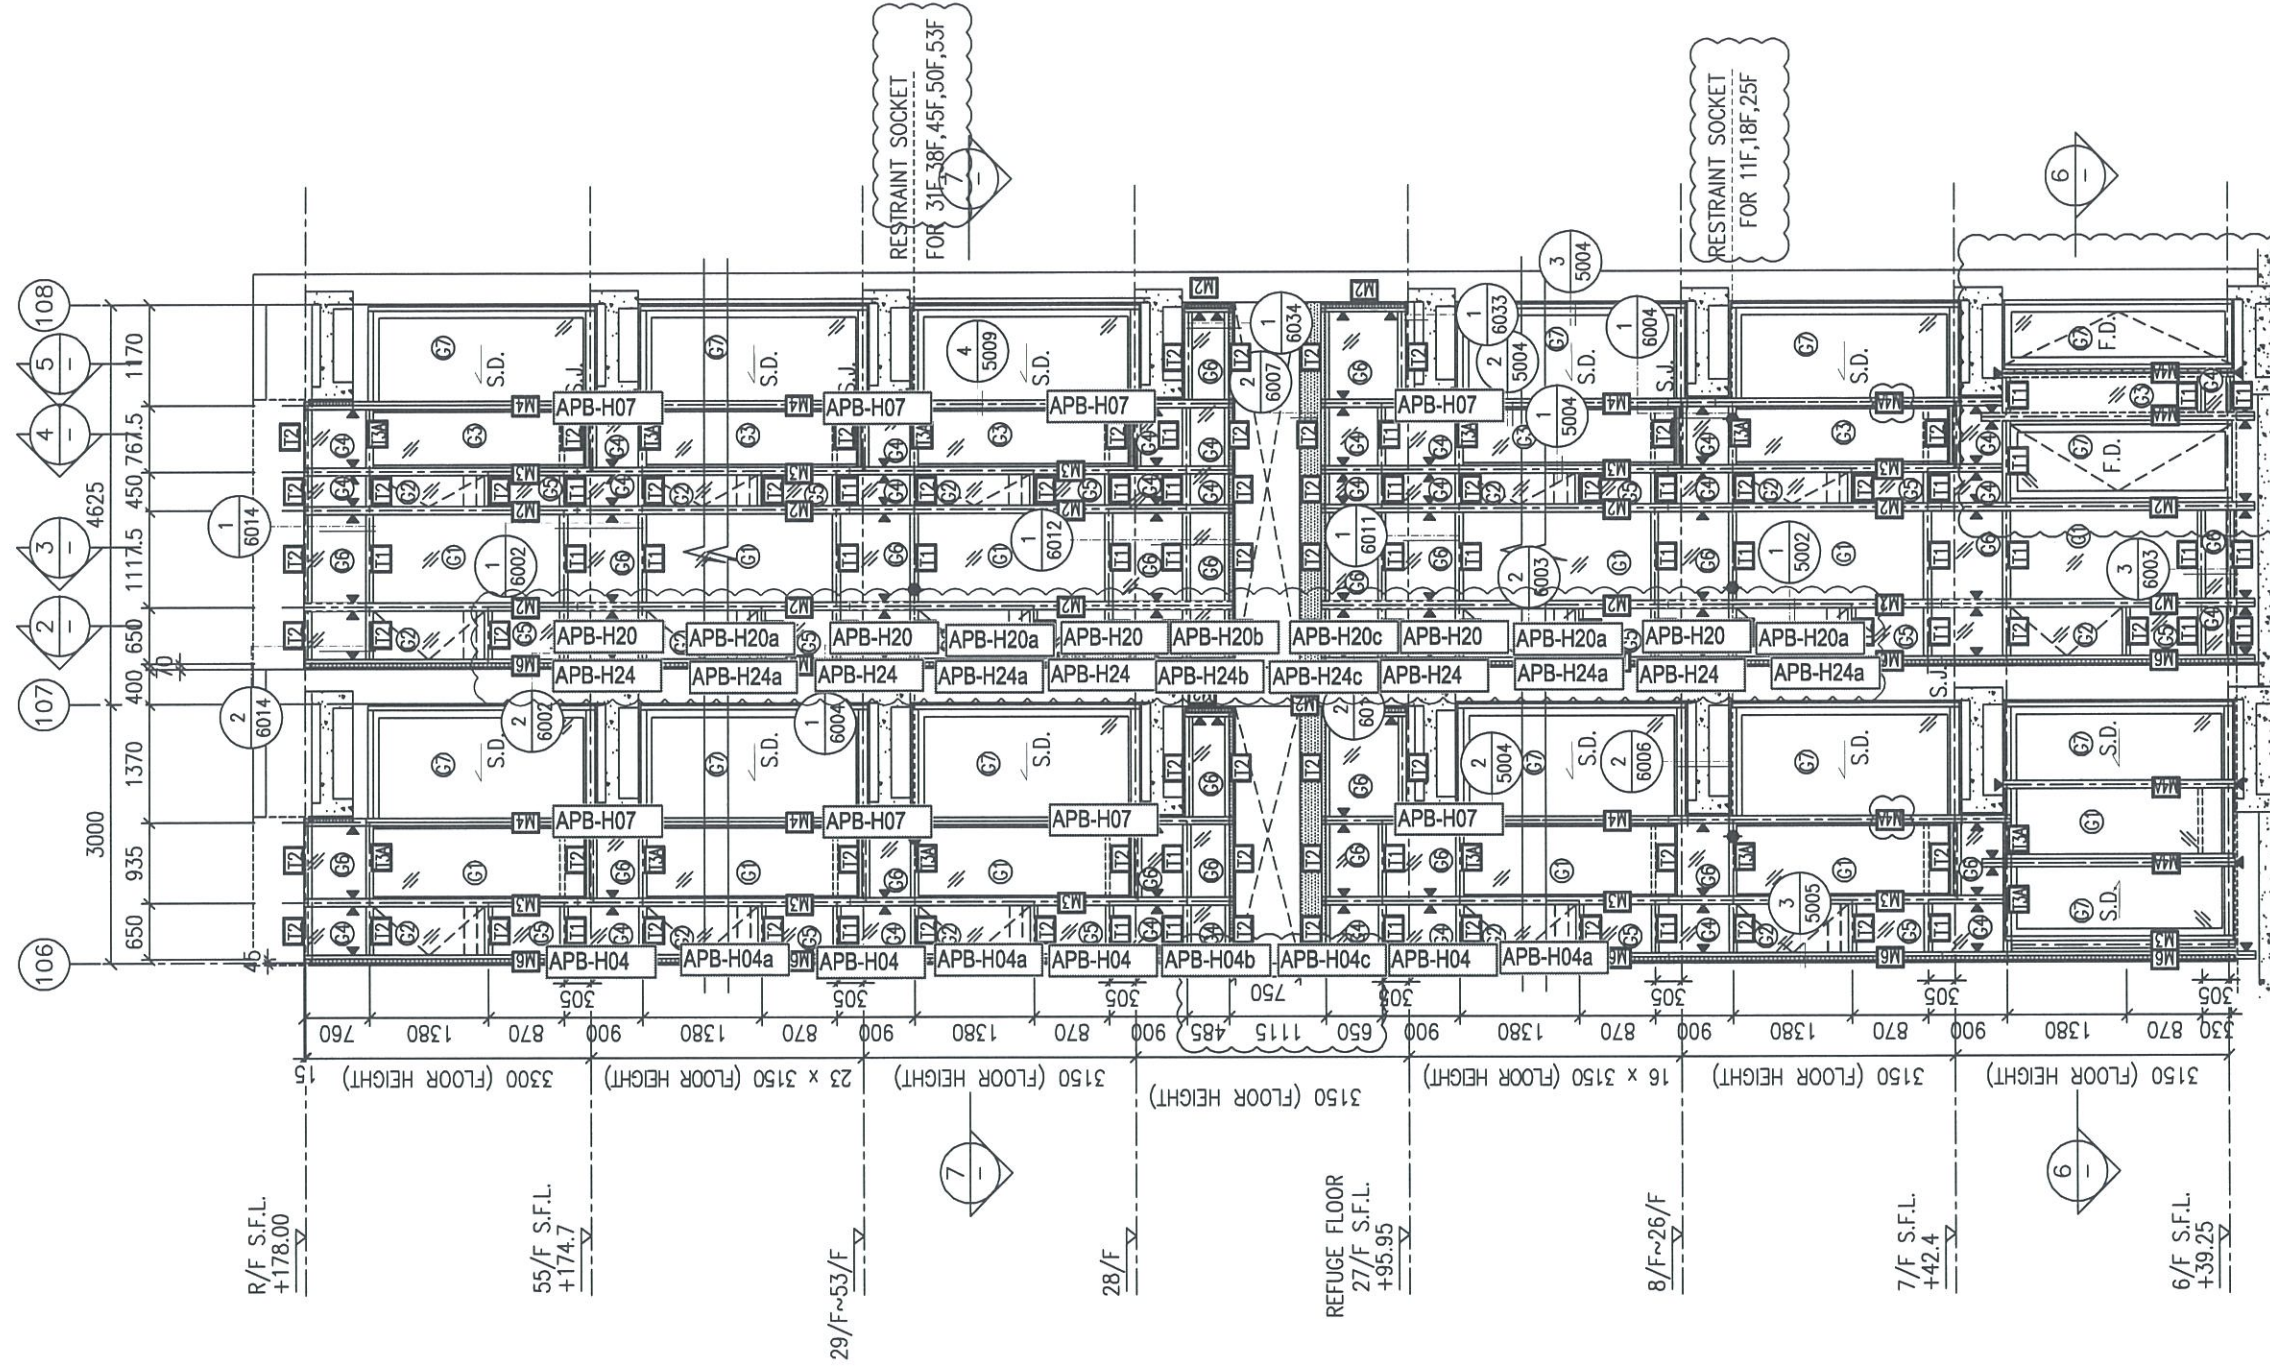



圖號: 837-CW-2203

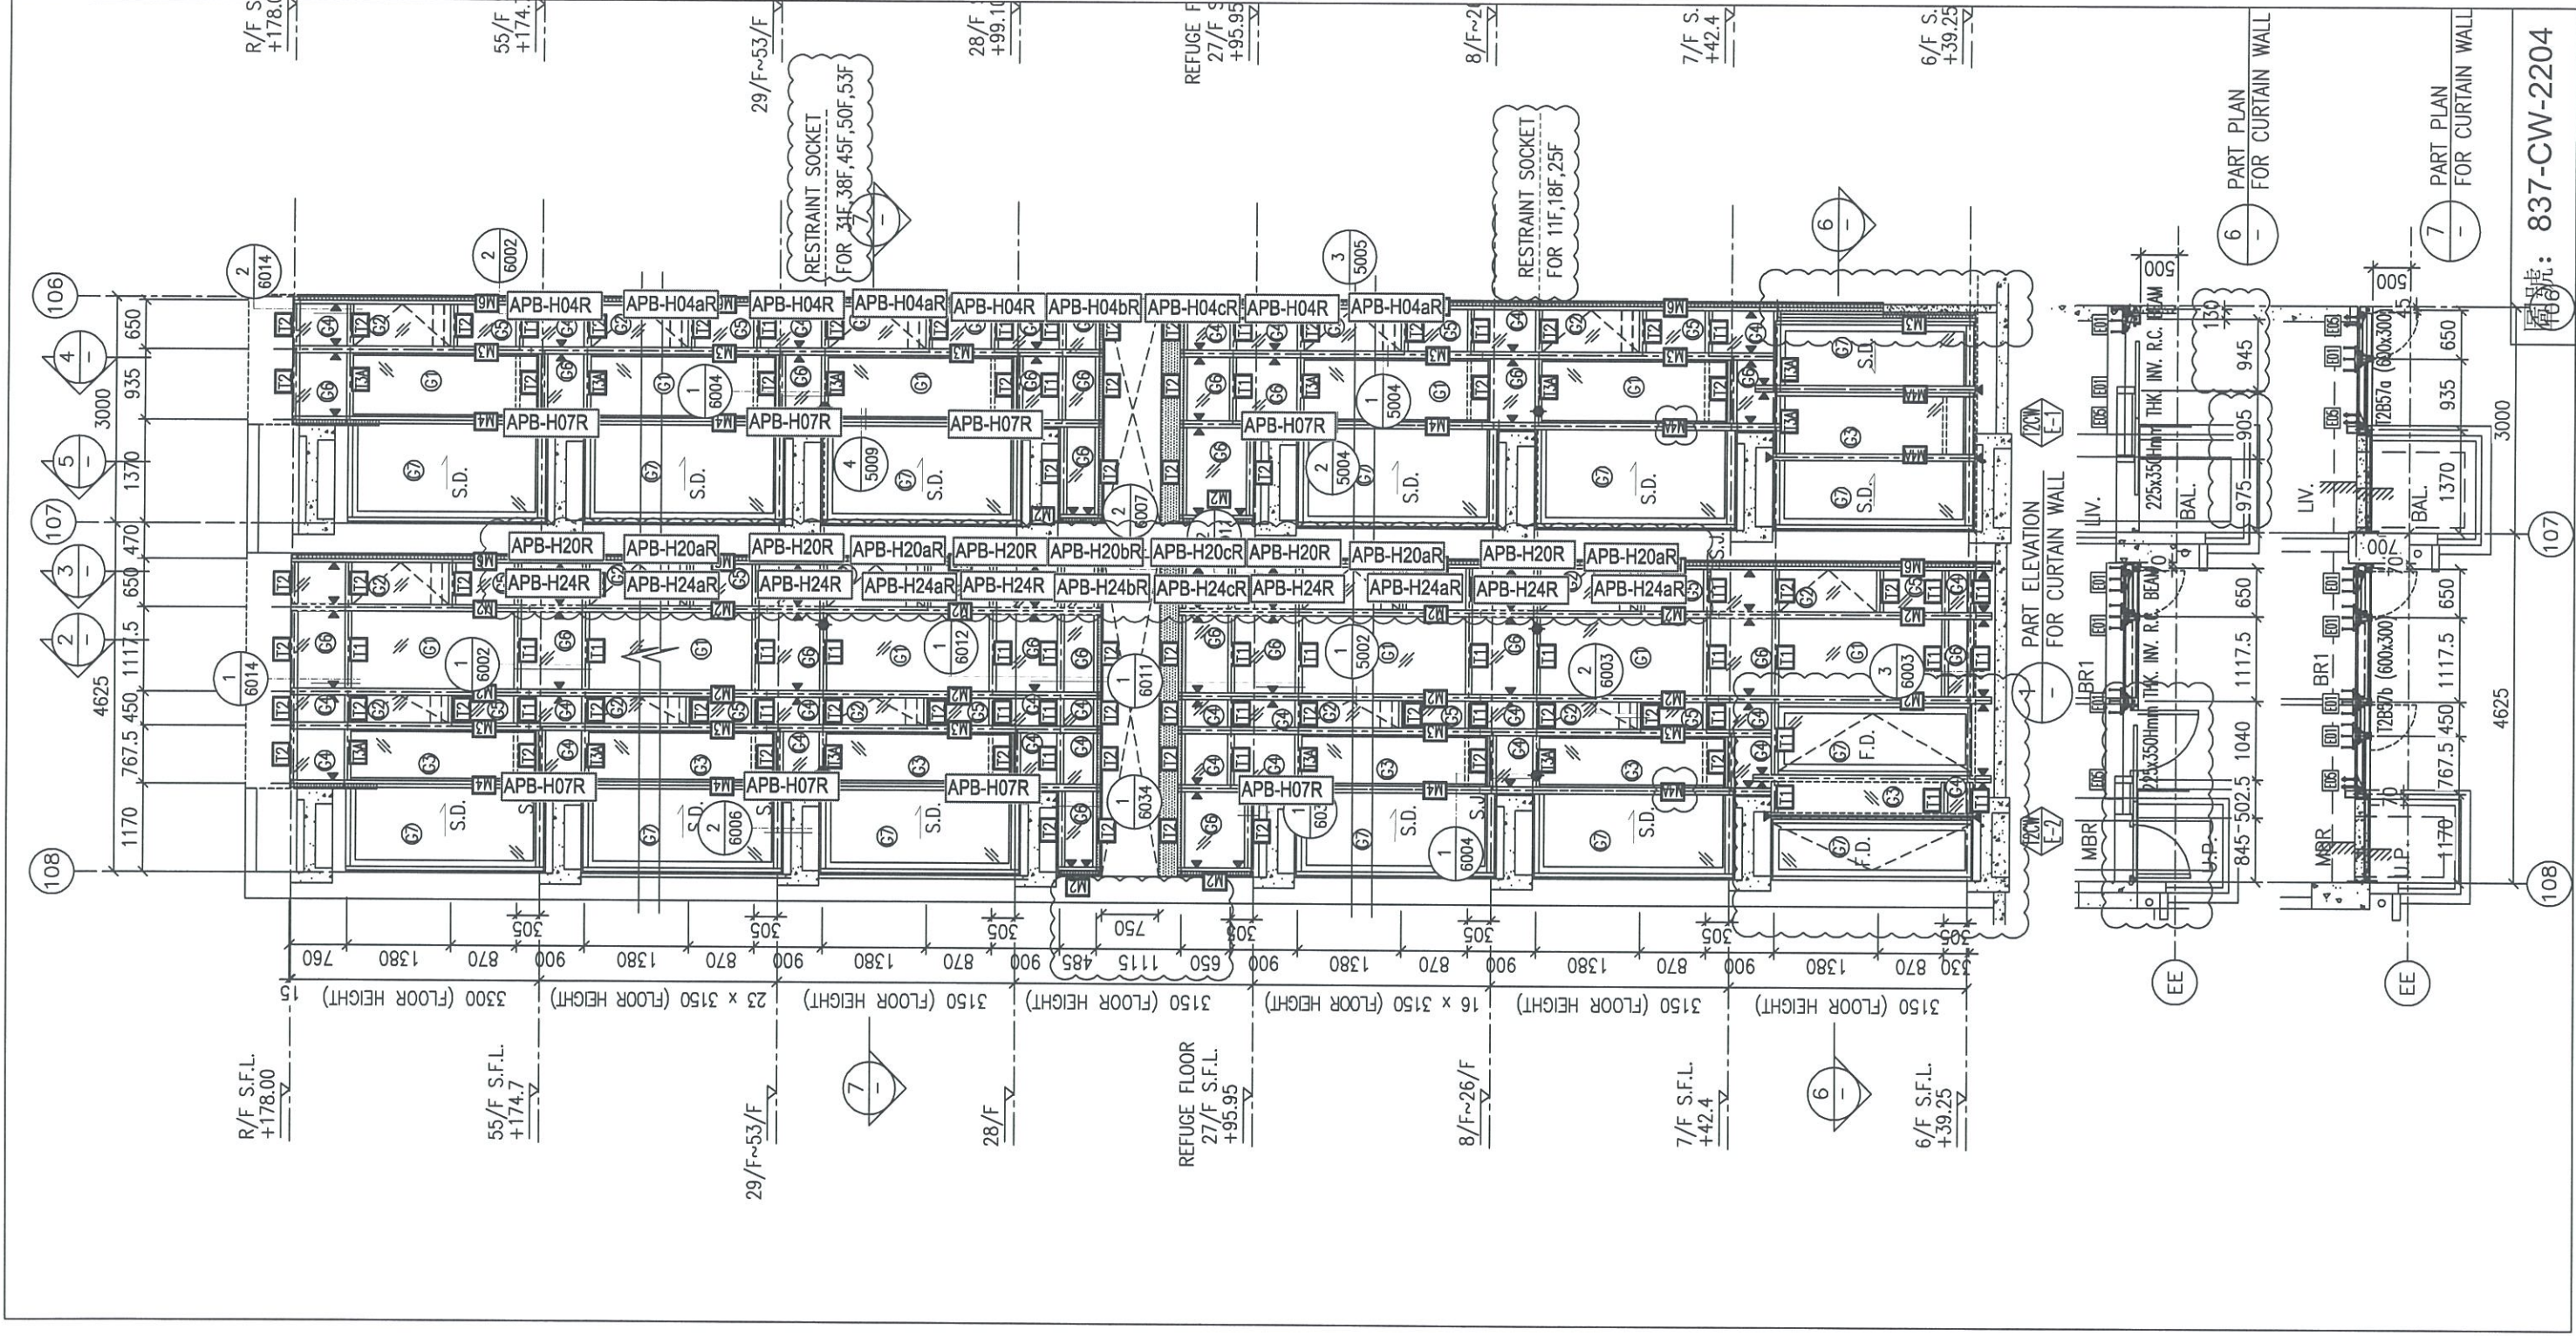


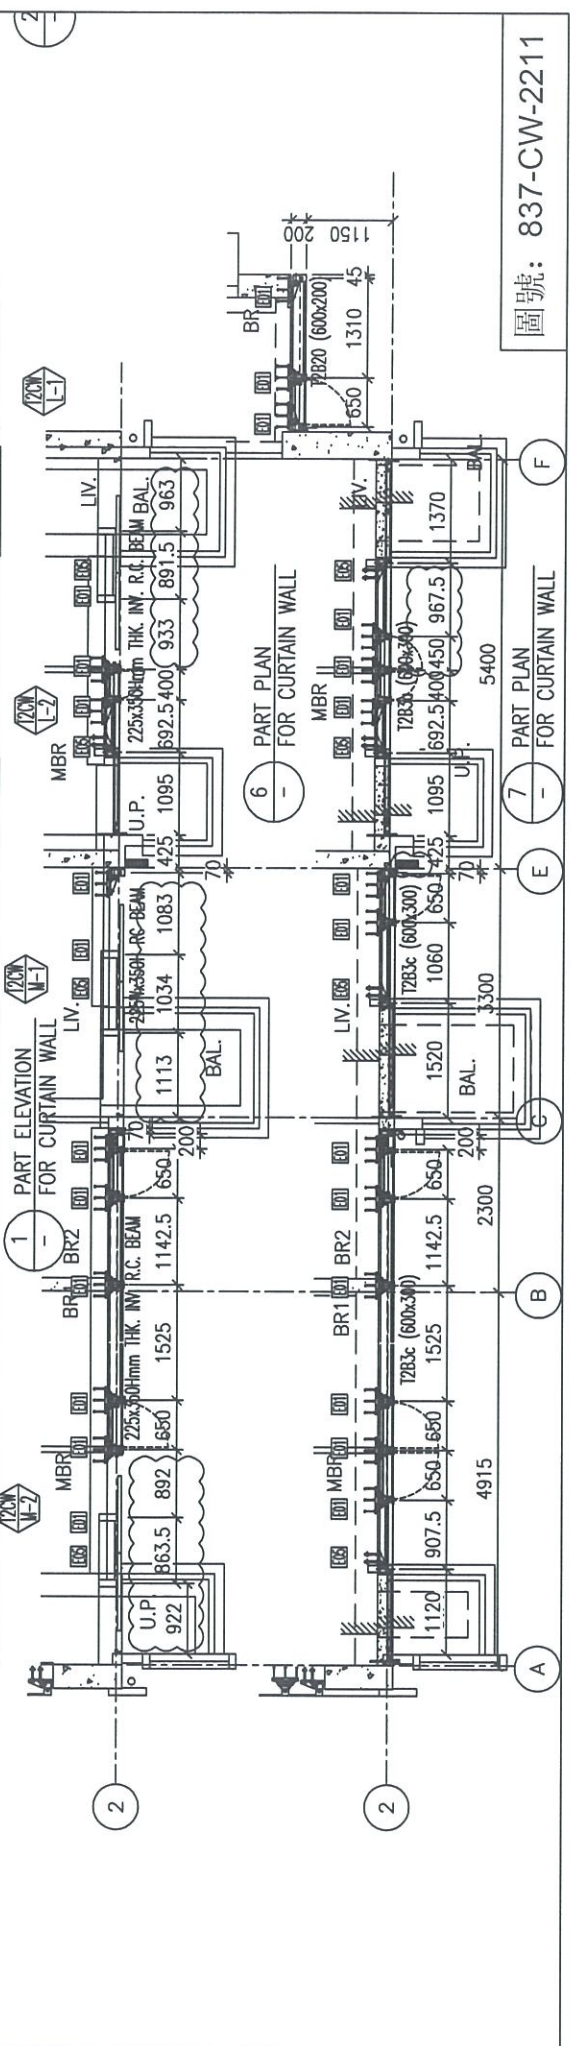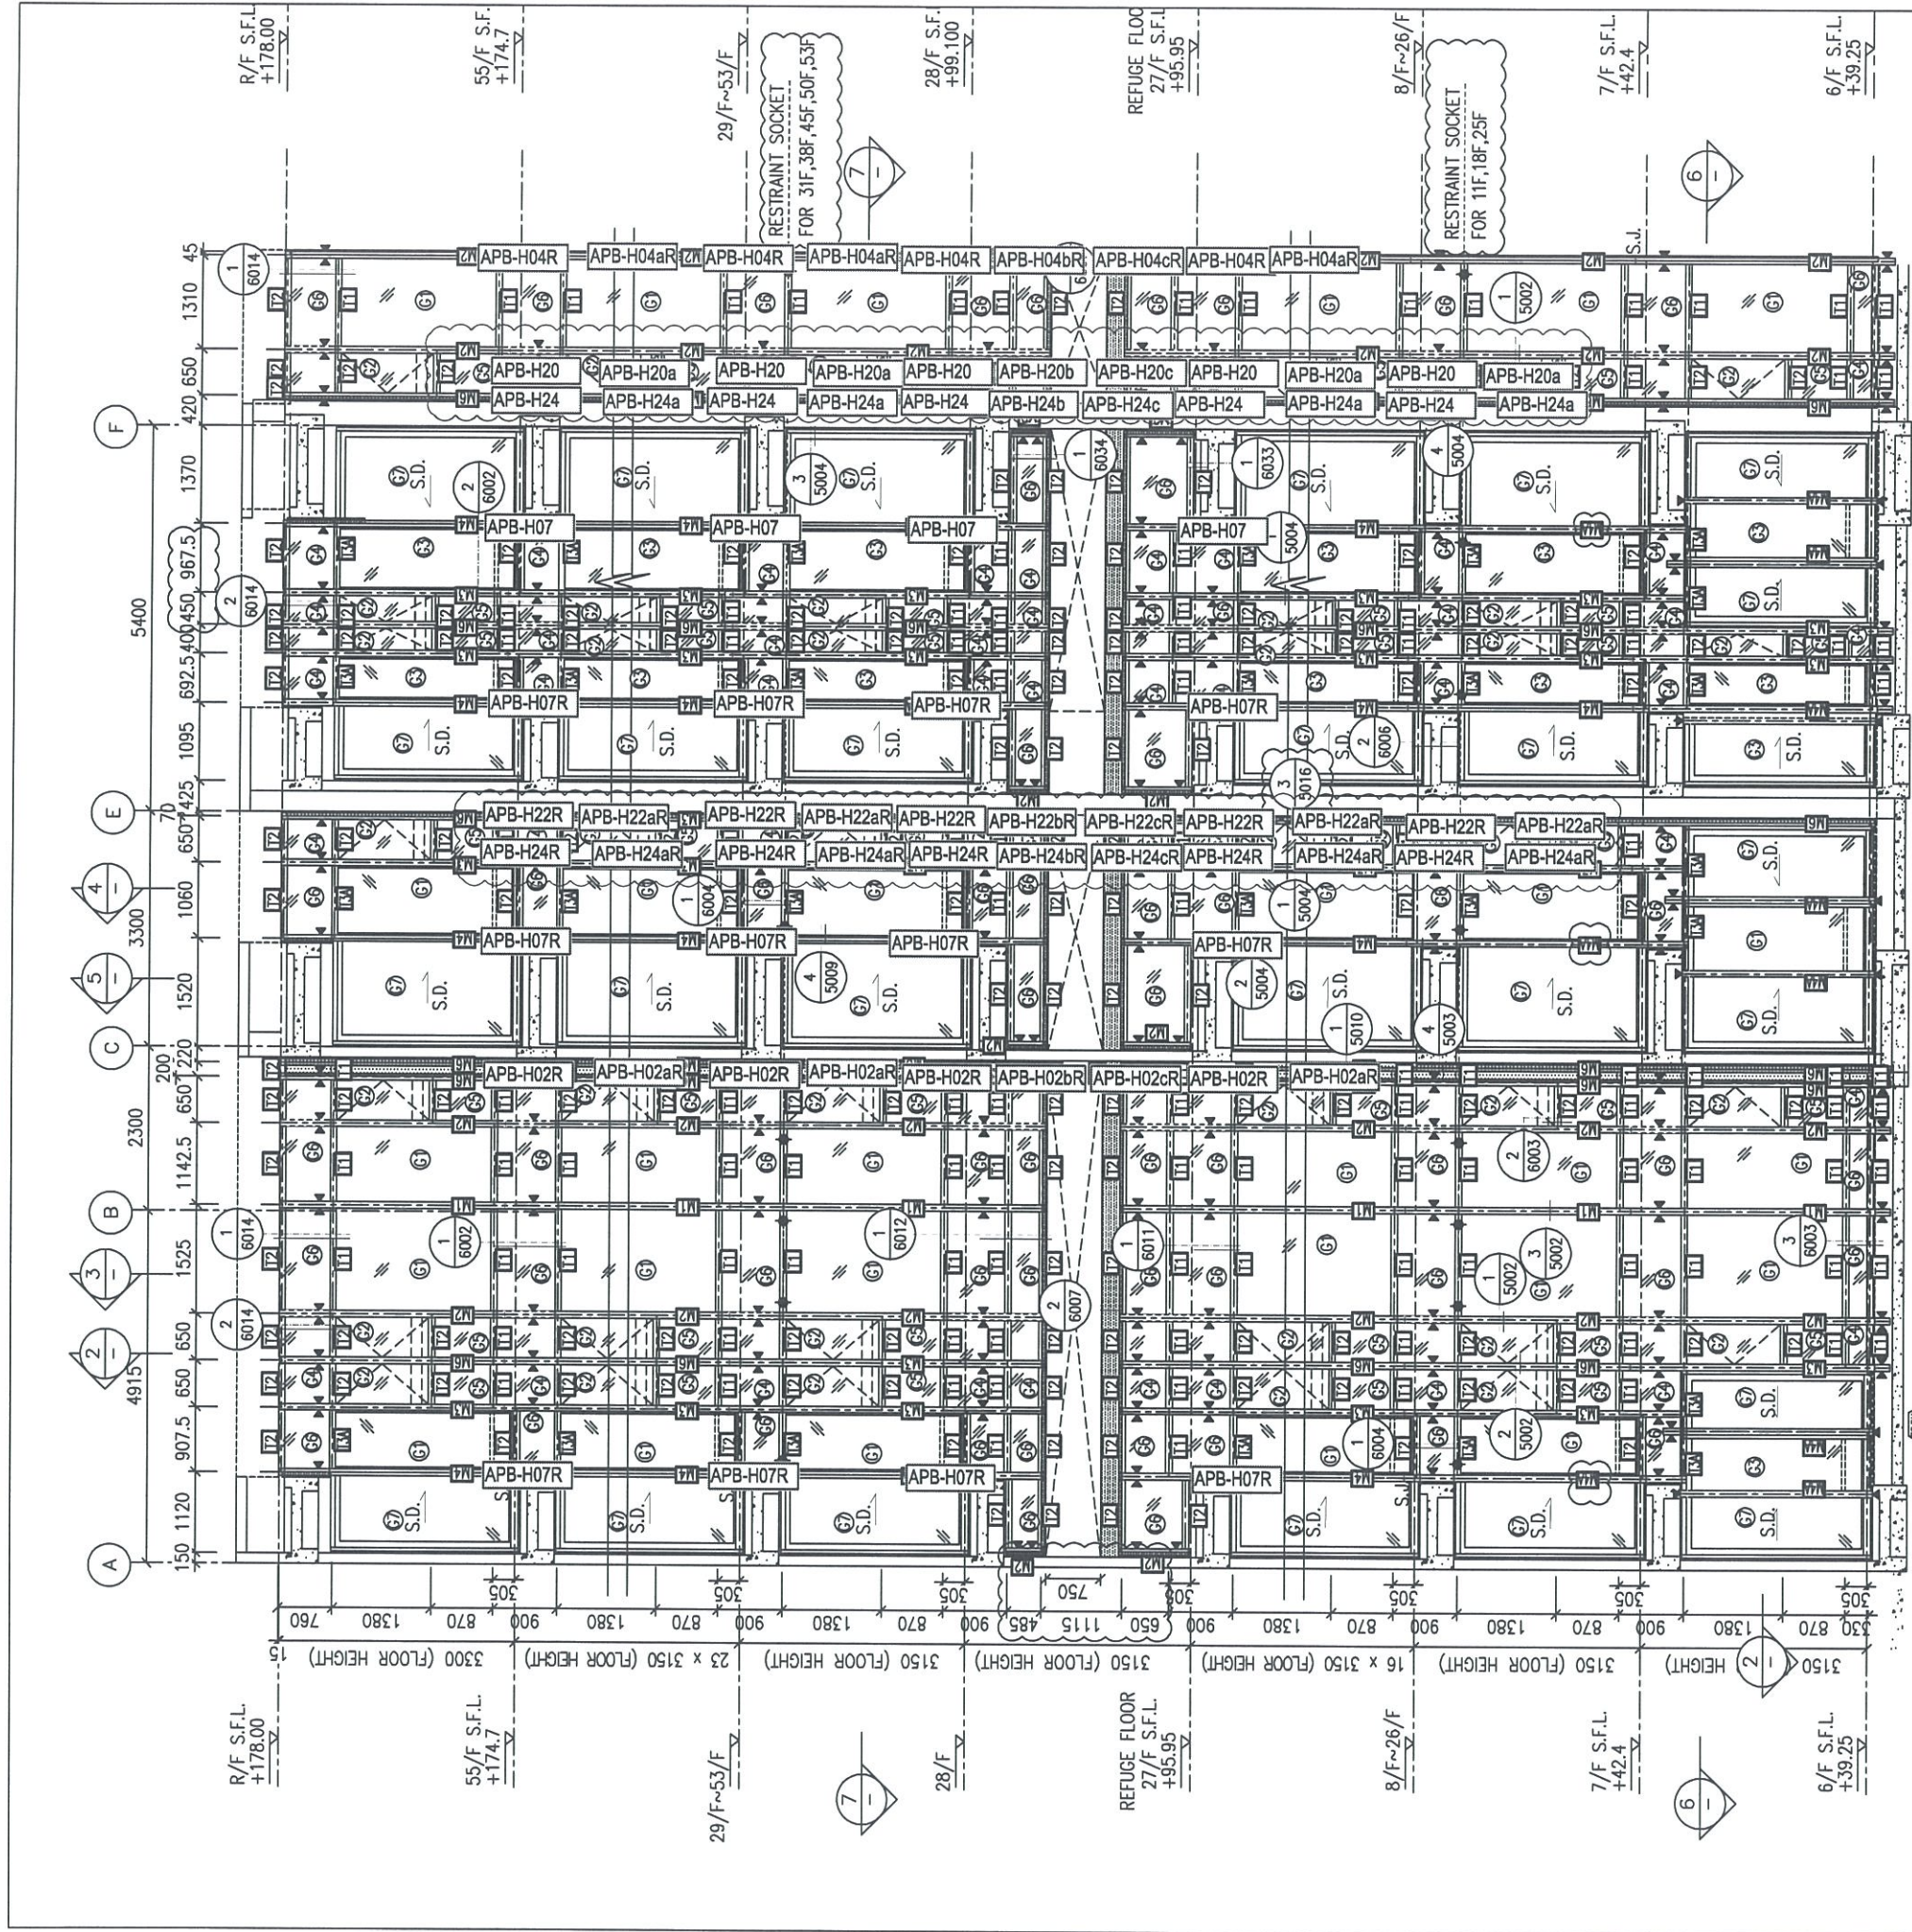



圖號: 837-CW-2211

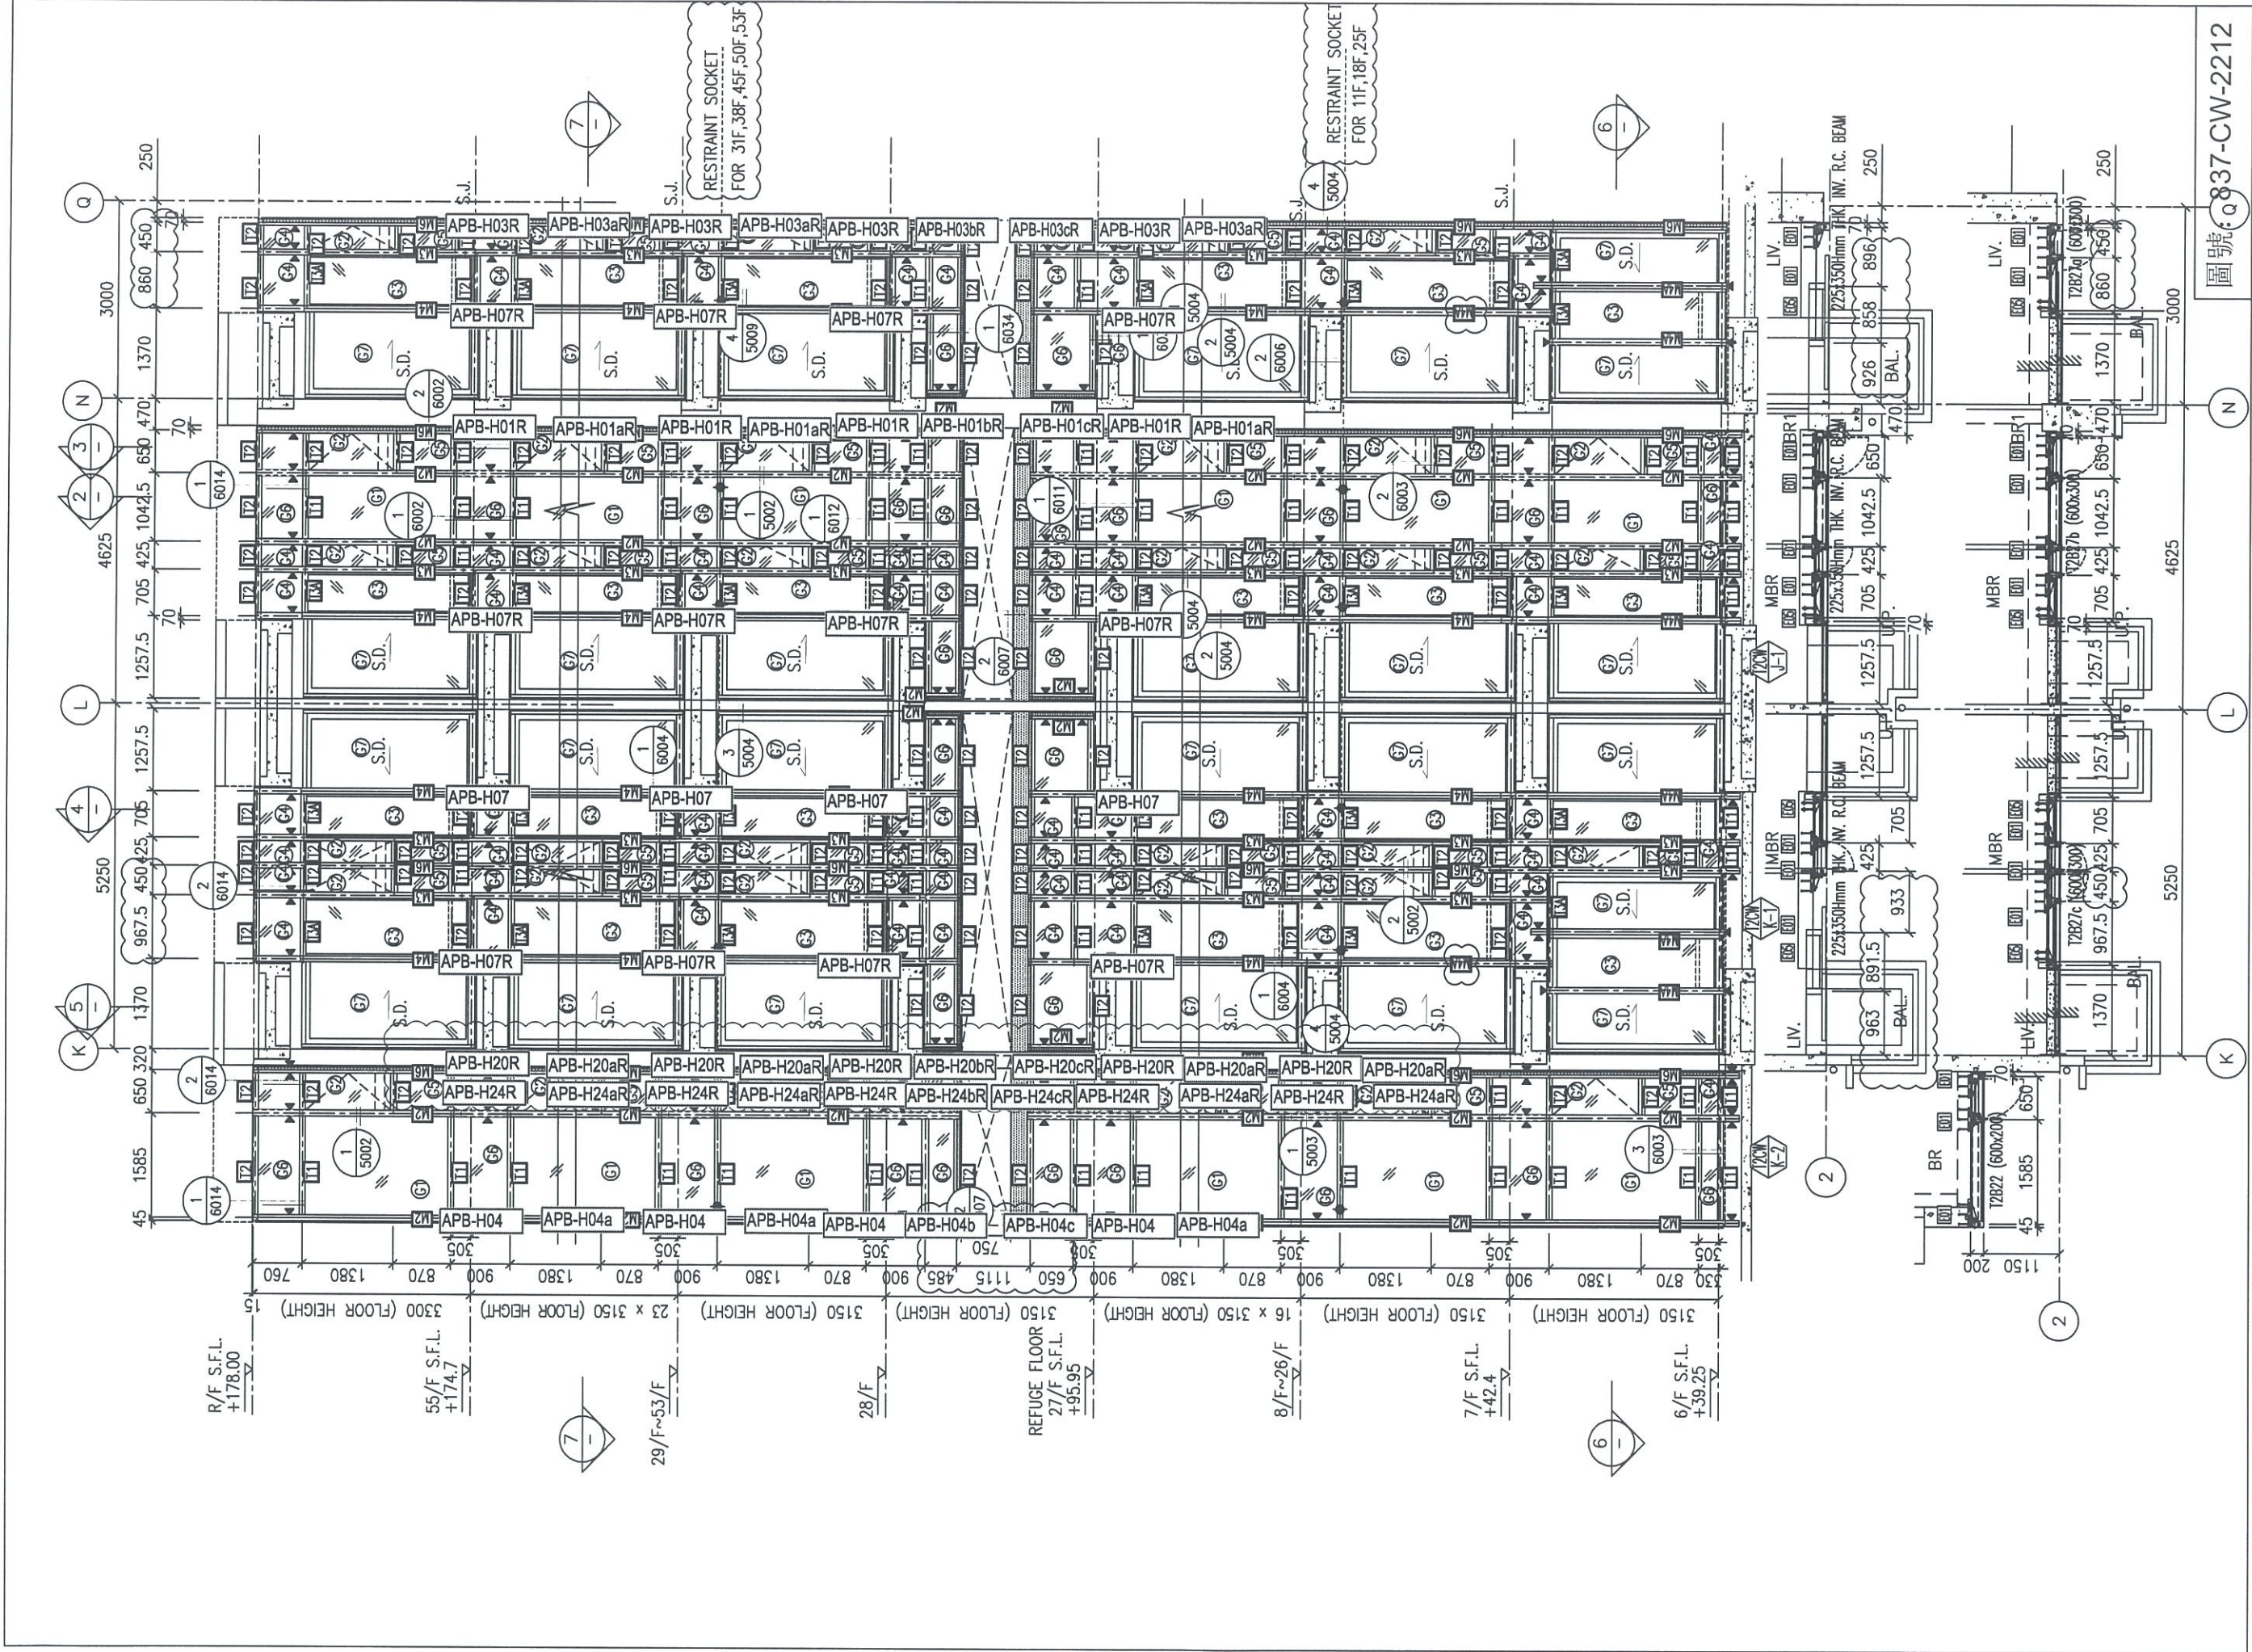

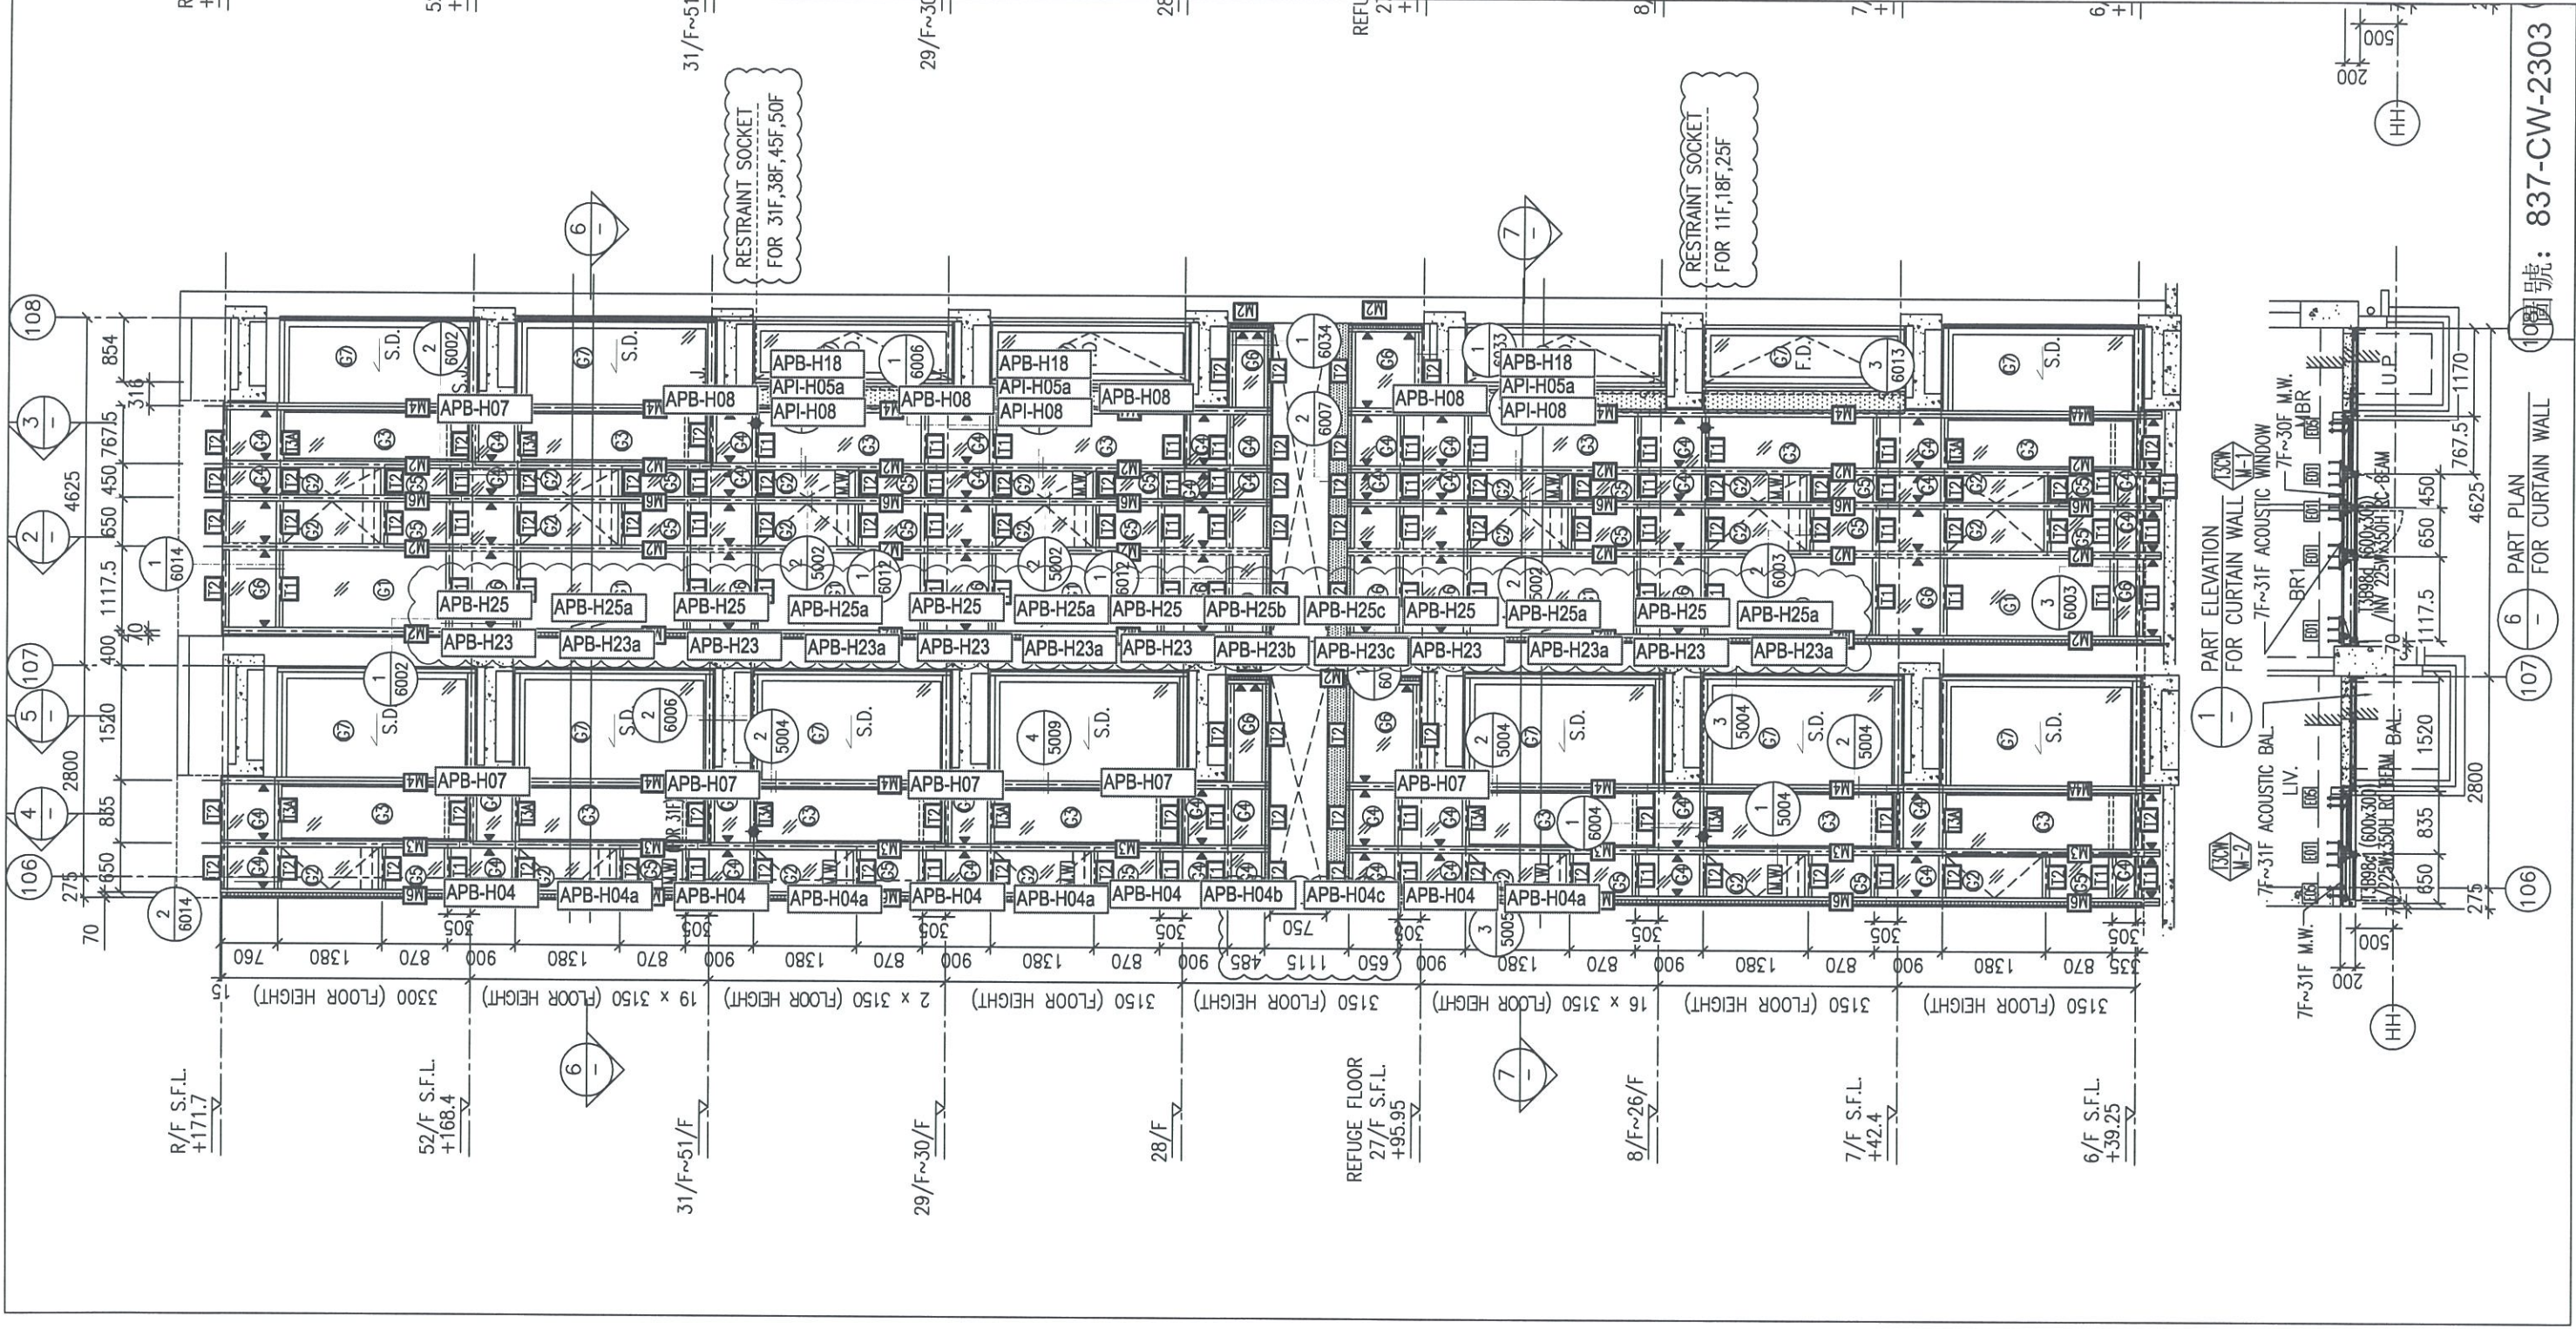

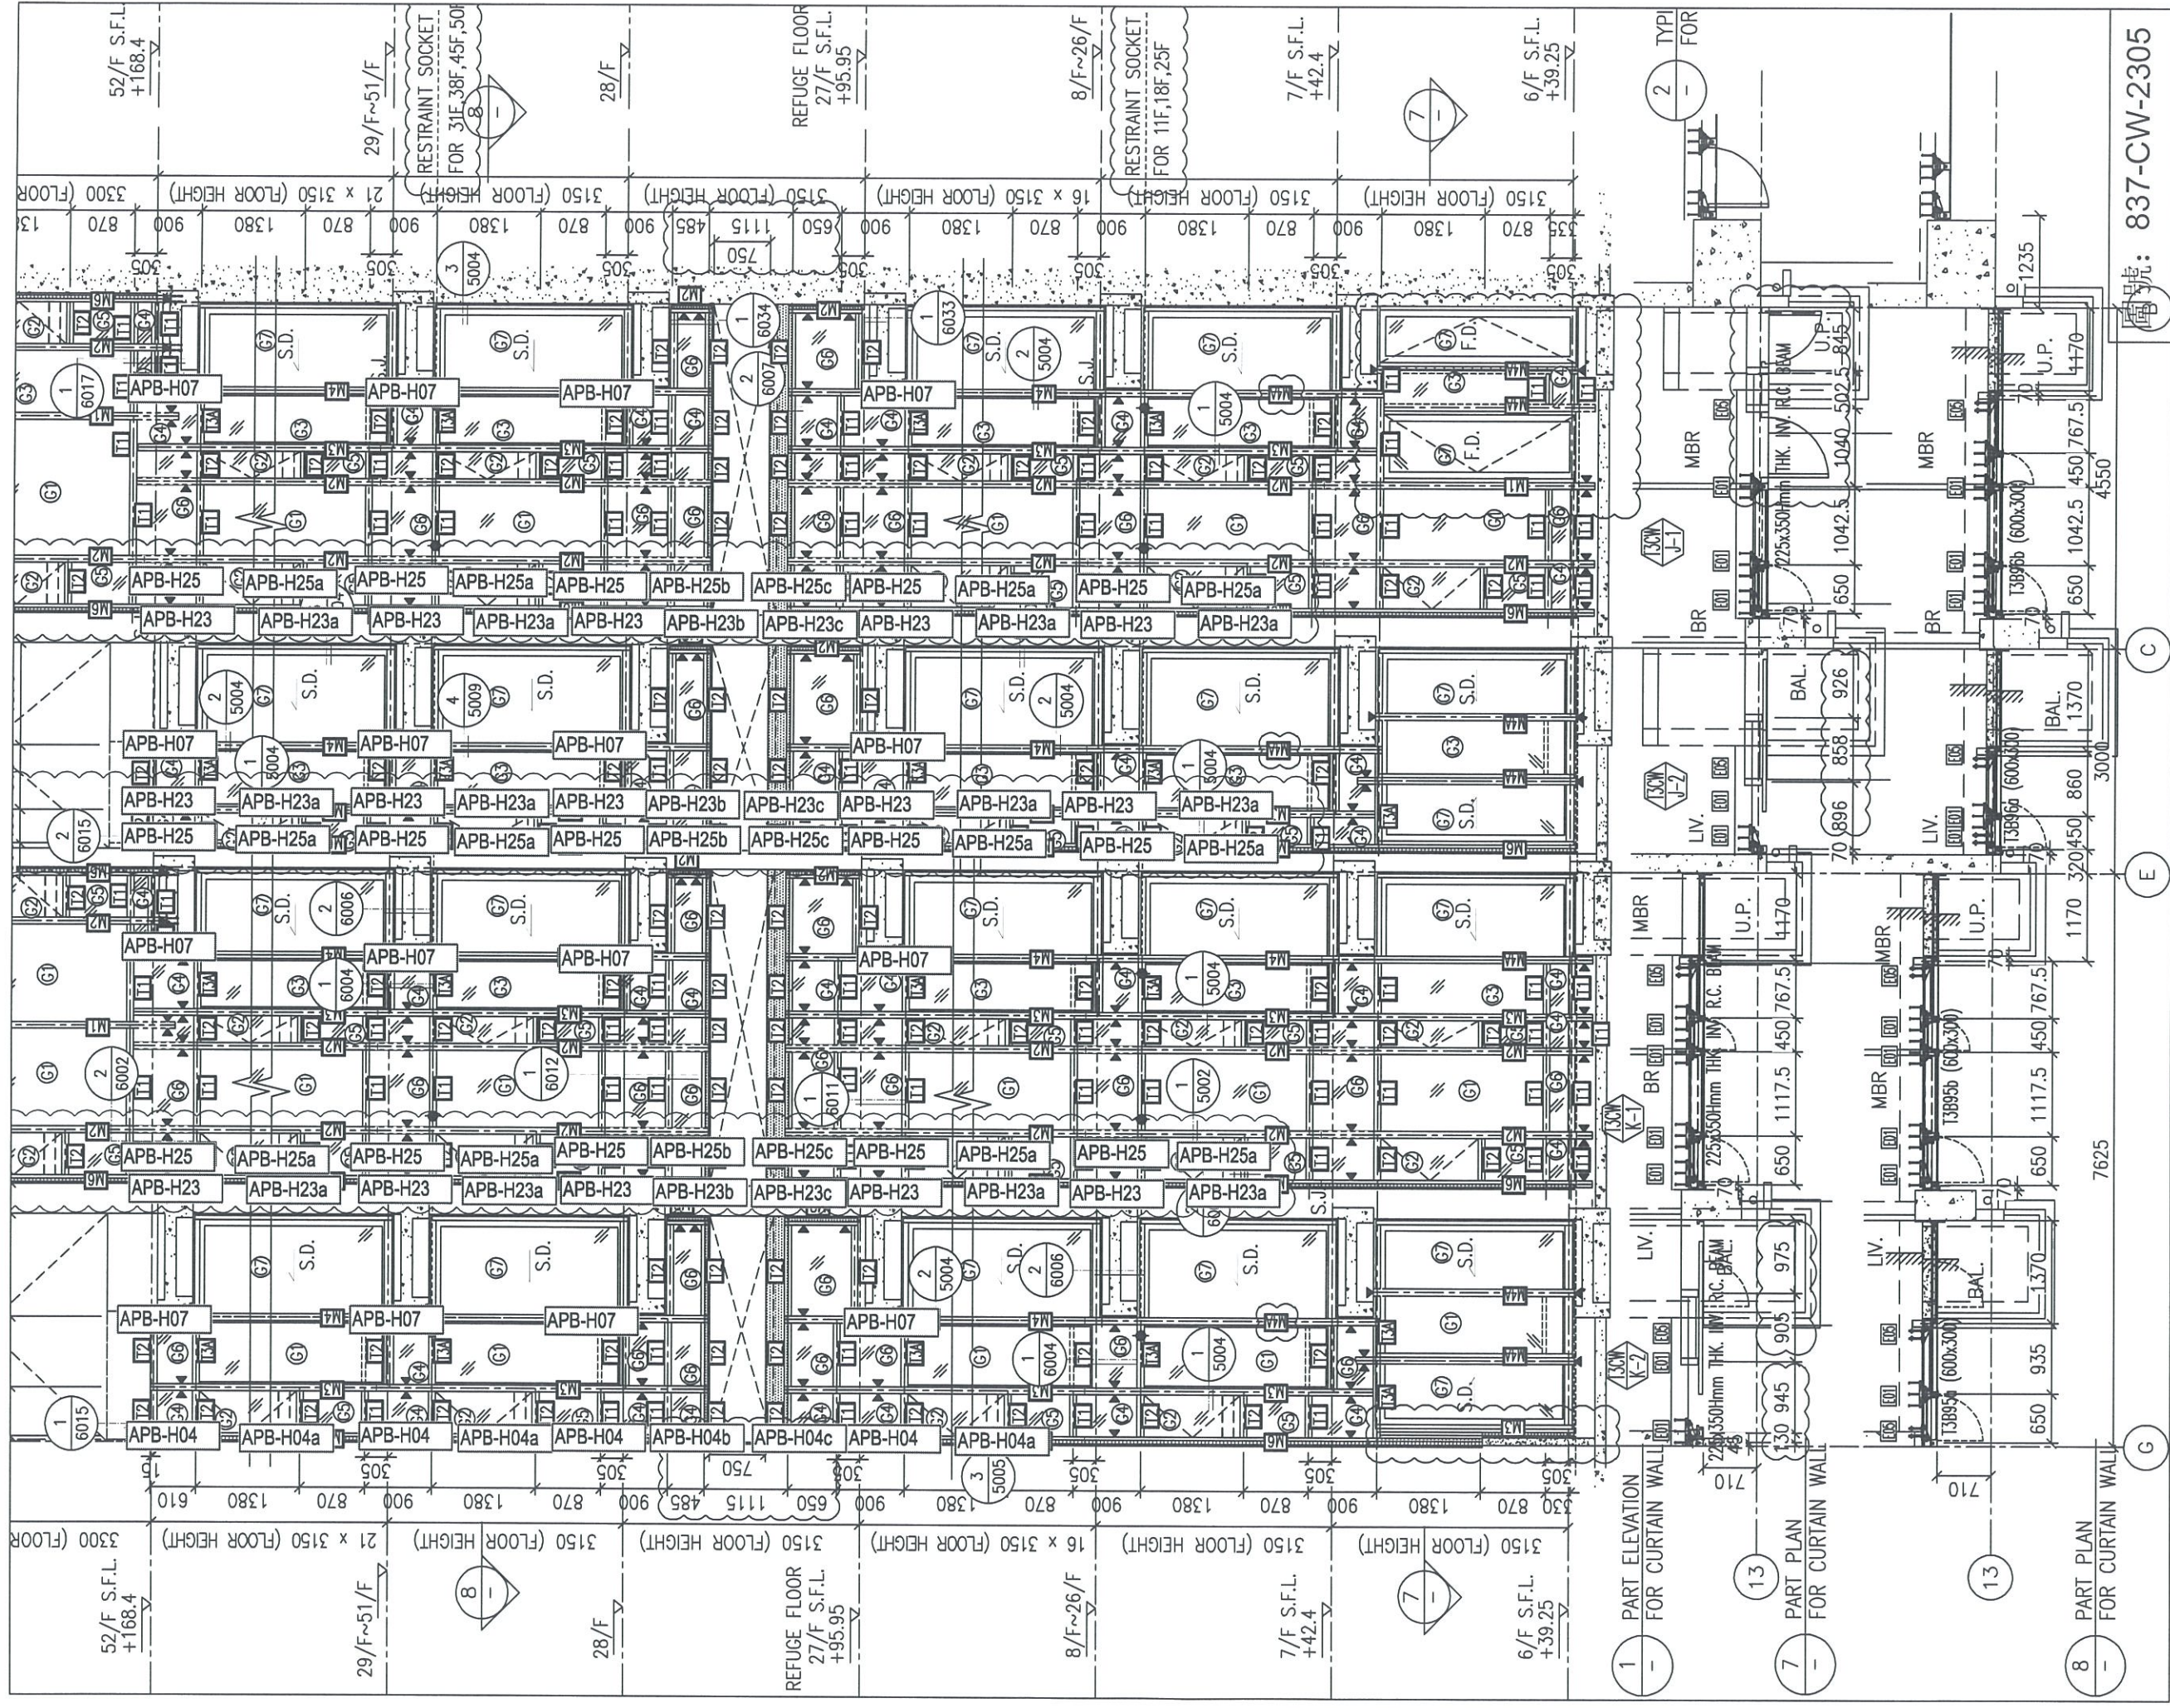

圖號: 837-CW-2305

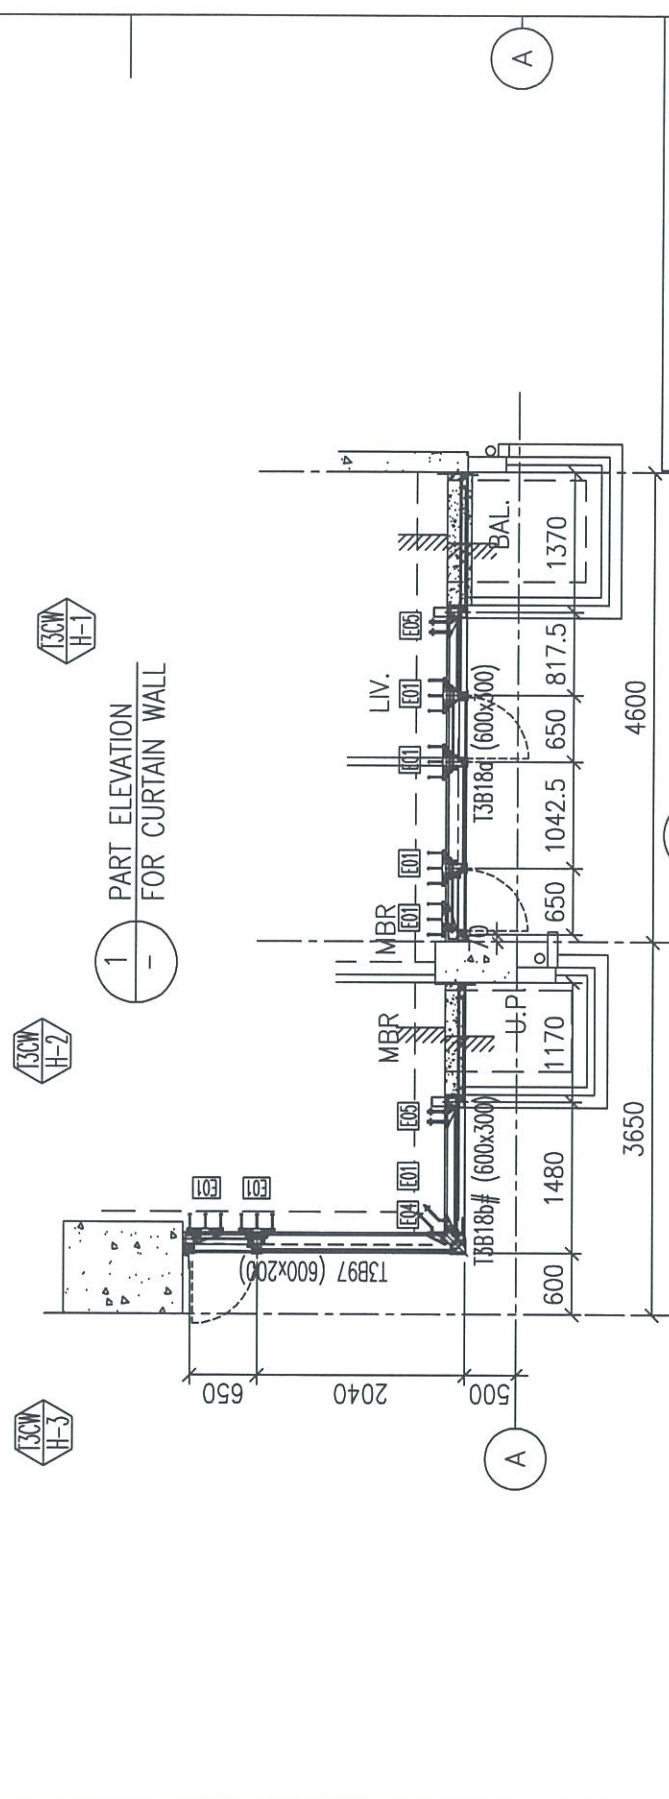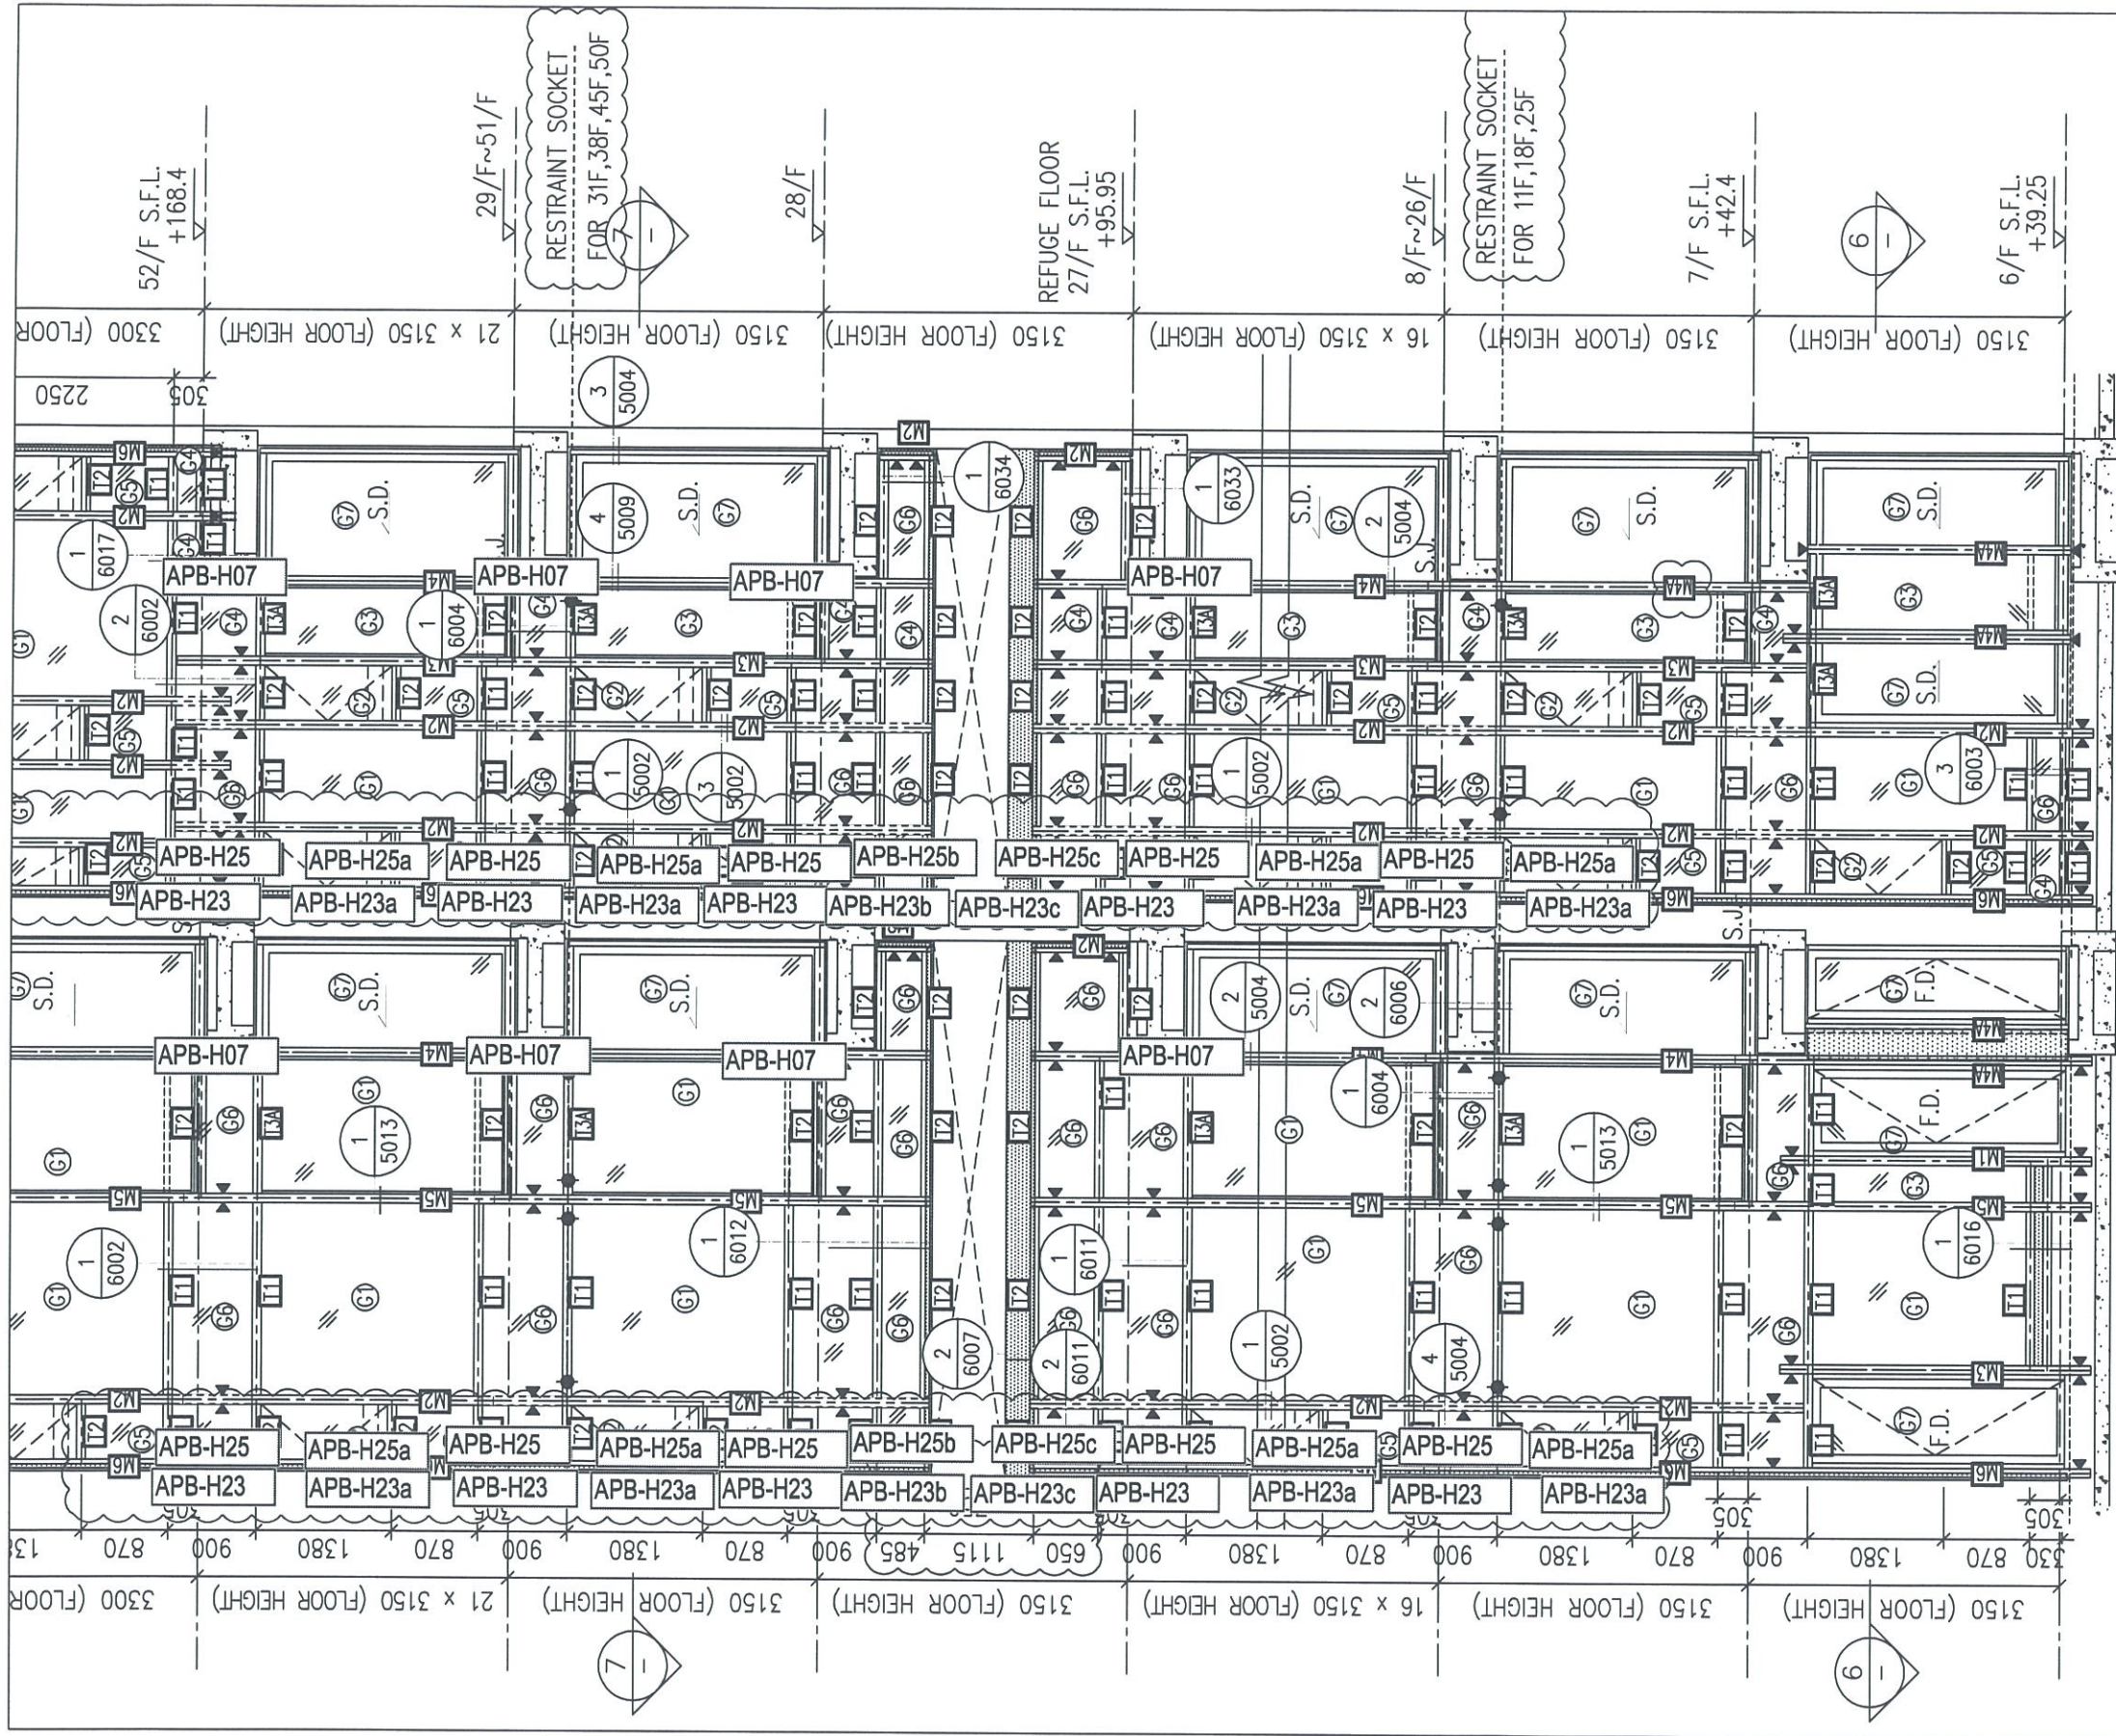


圖號: 837-CW-2306

11 PART PLAN FOR CURTAIN WALL

7

12

13

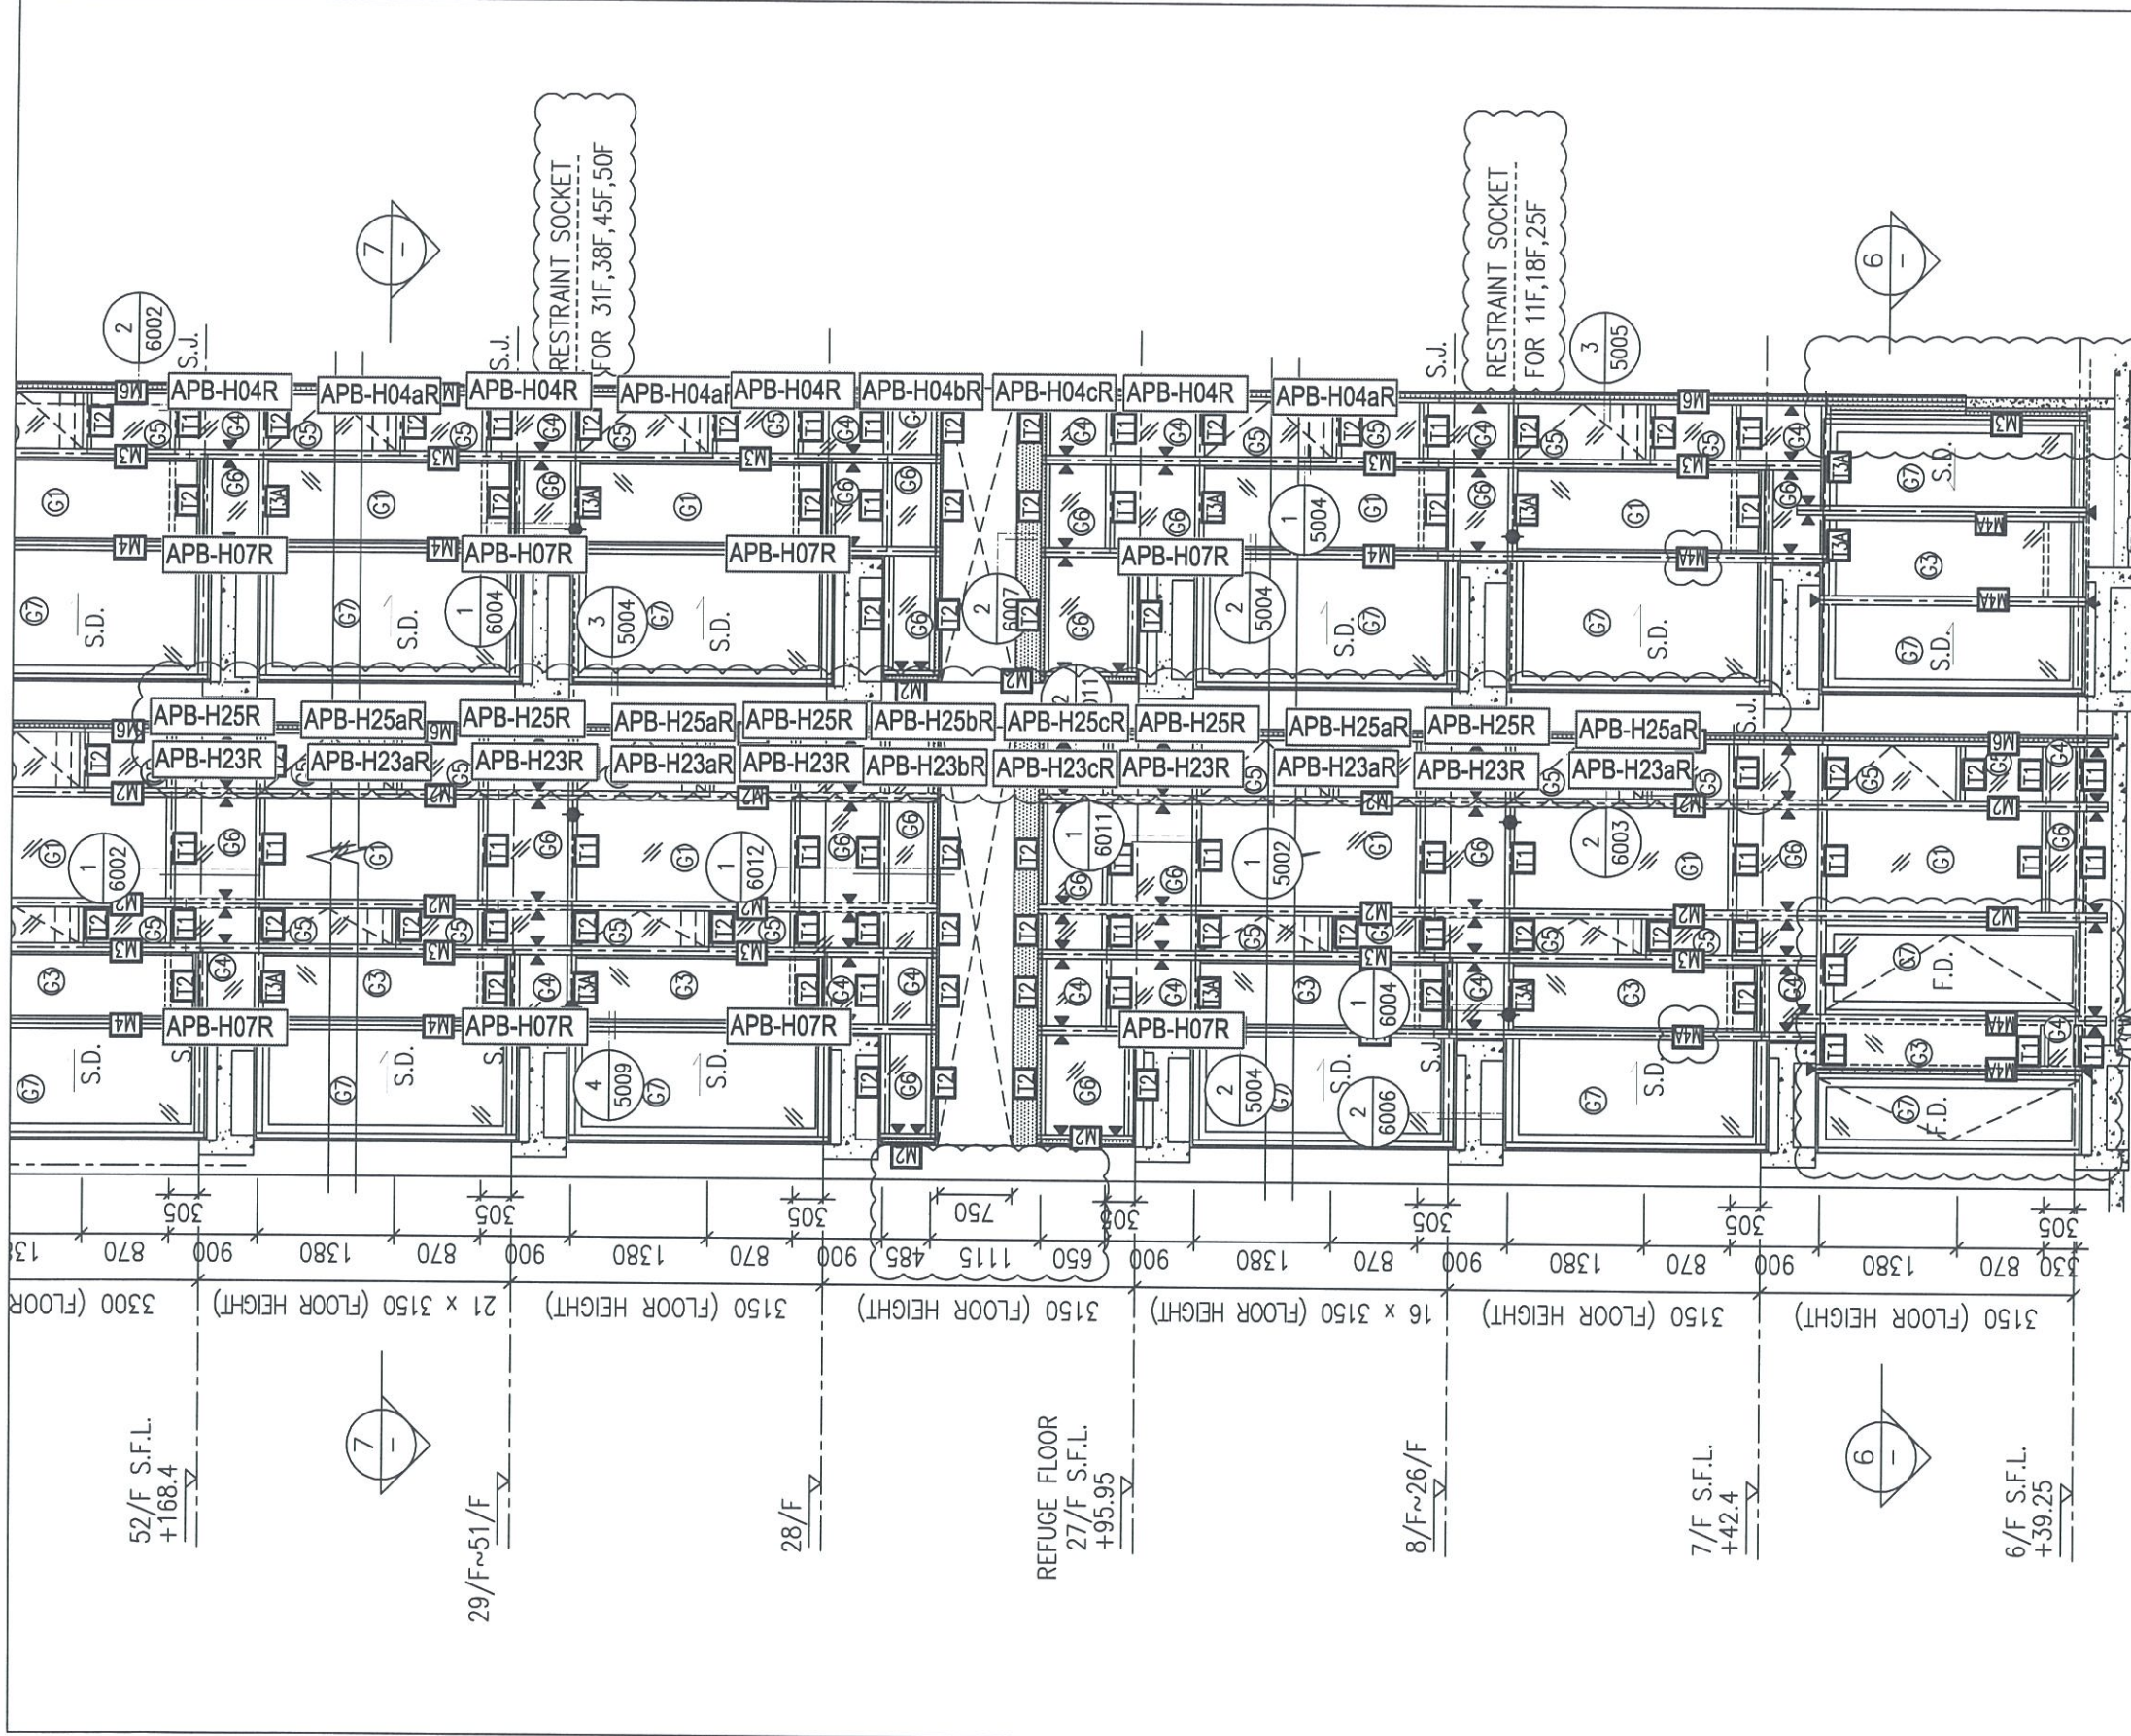

52/F S.F.L.
+168.4

29/F~51/F

28/F

REFUGE FLOOR
27/F S.F.L.
+95.95

8/F~26/F



7/F S.F.L.
+42.4

6/F S.F.L.
+39.25


1 PART ELEVATION
FOR CURTAIN WALL

6 PART PLAN
FOR CURTAIN WALL

7 PART PLAN
FOR CURTAIN WALL

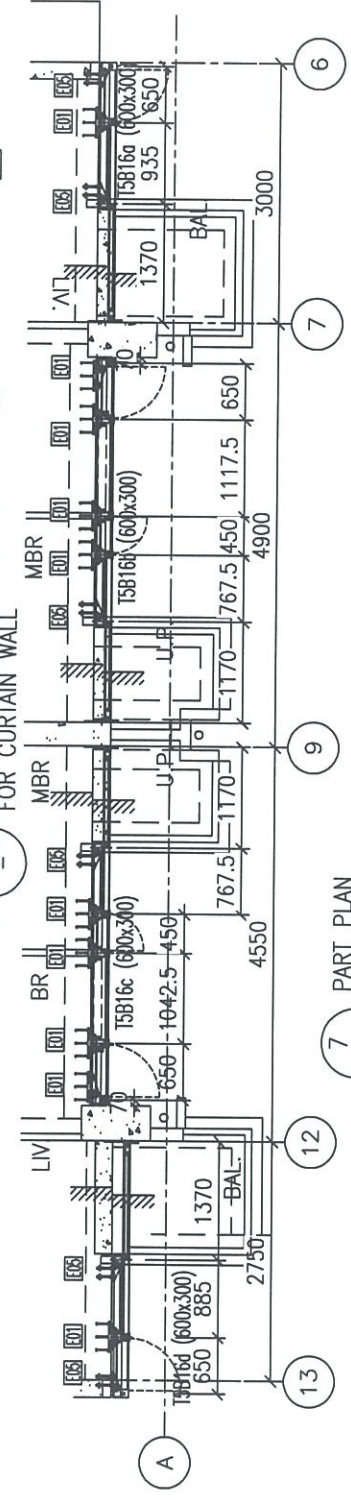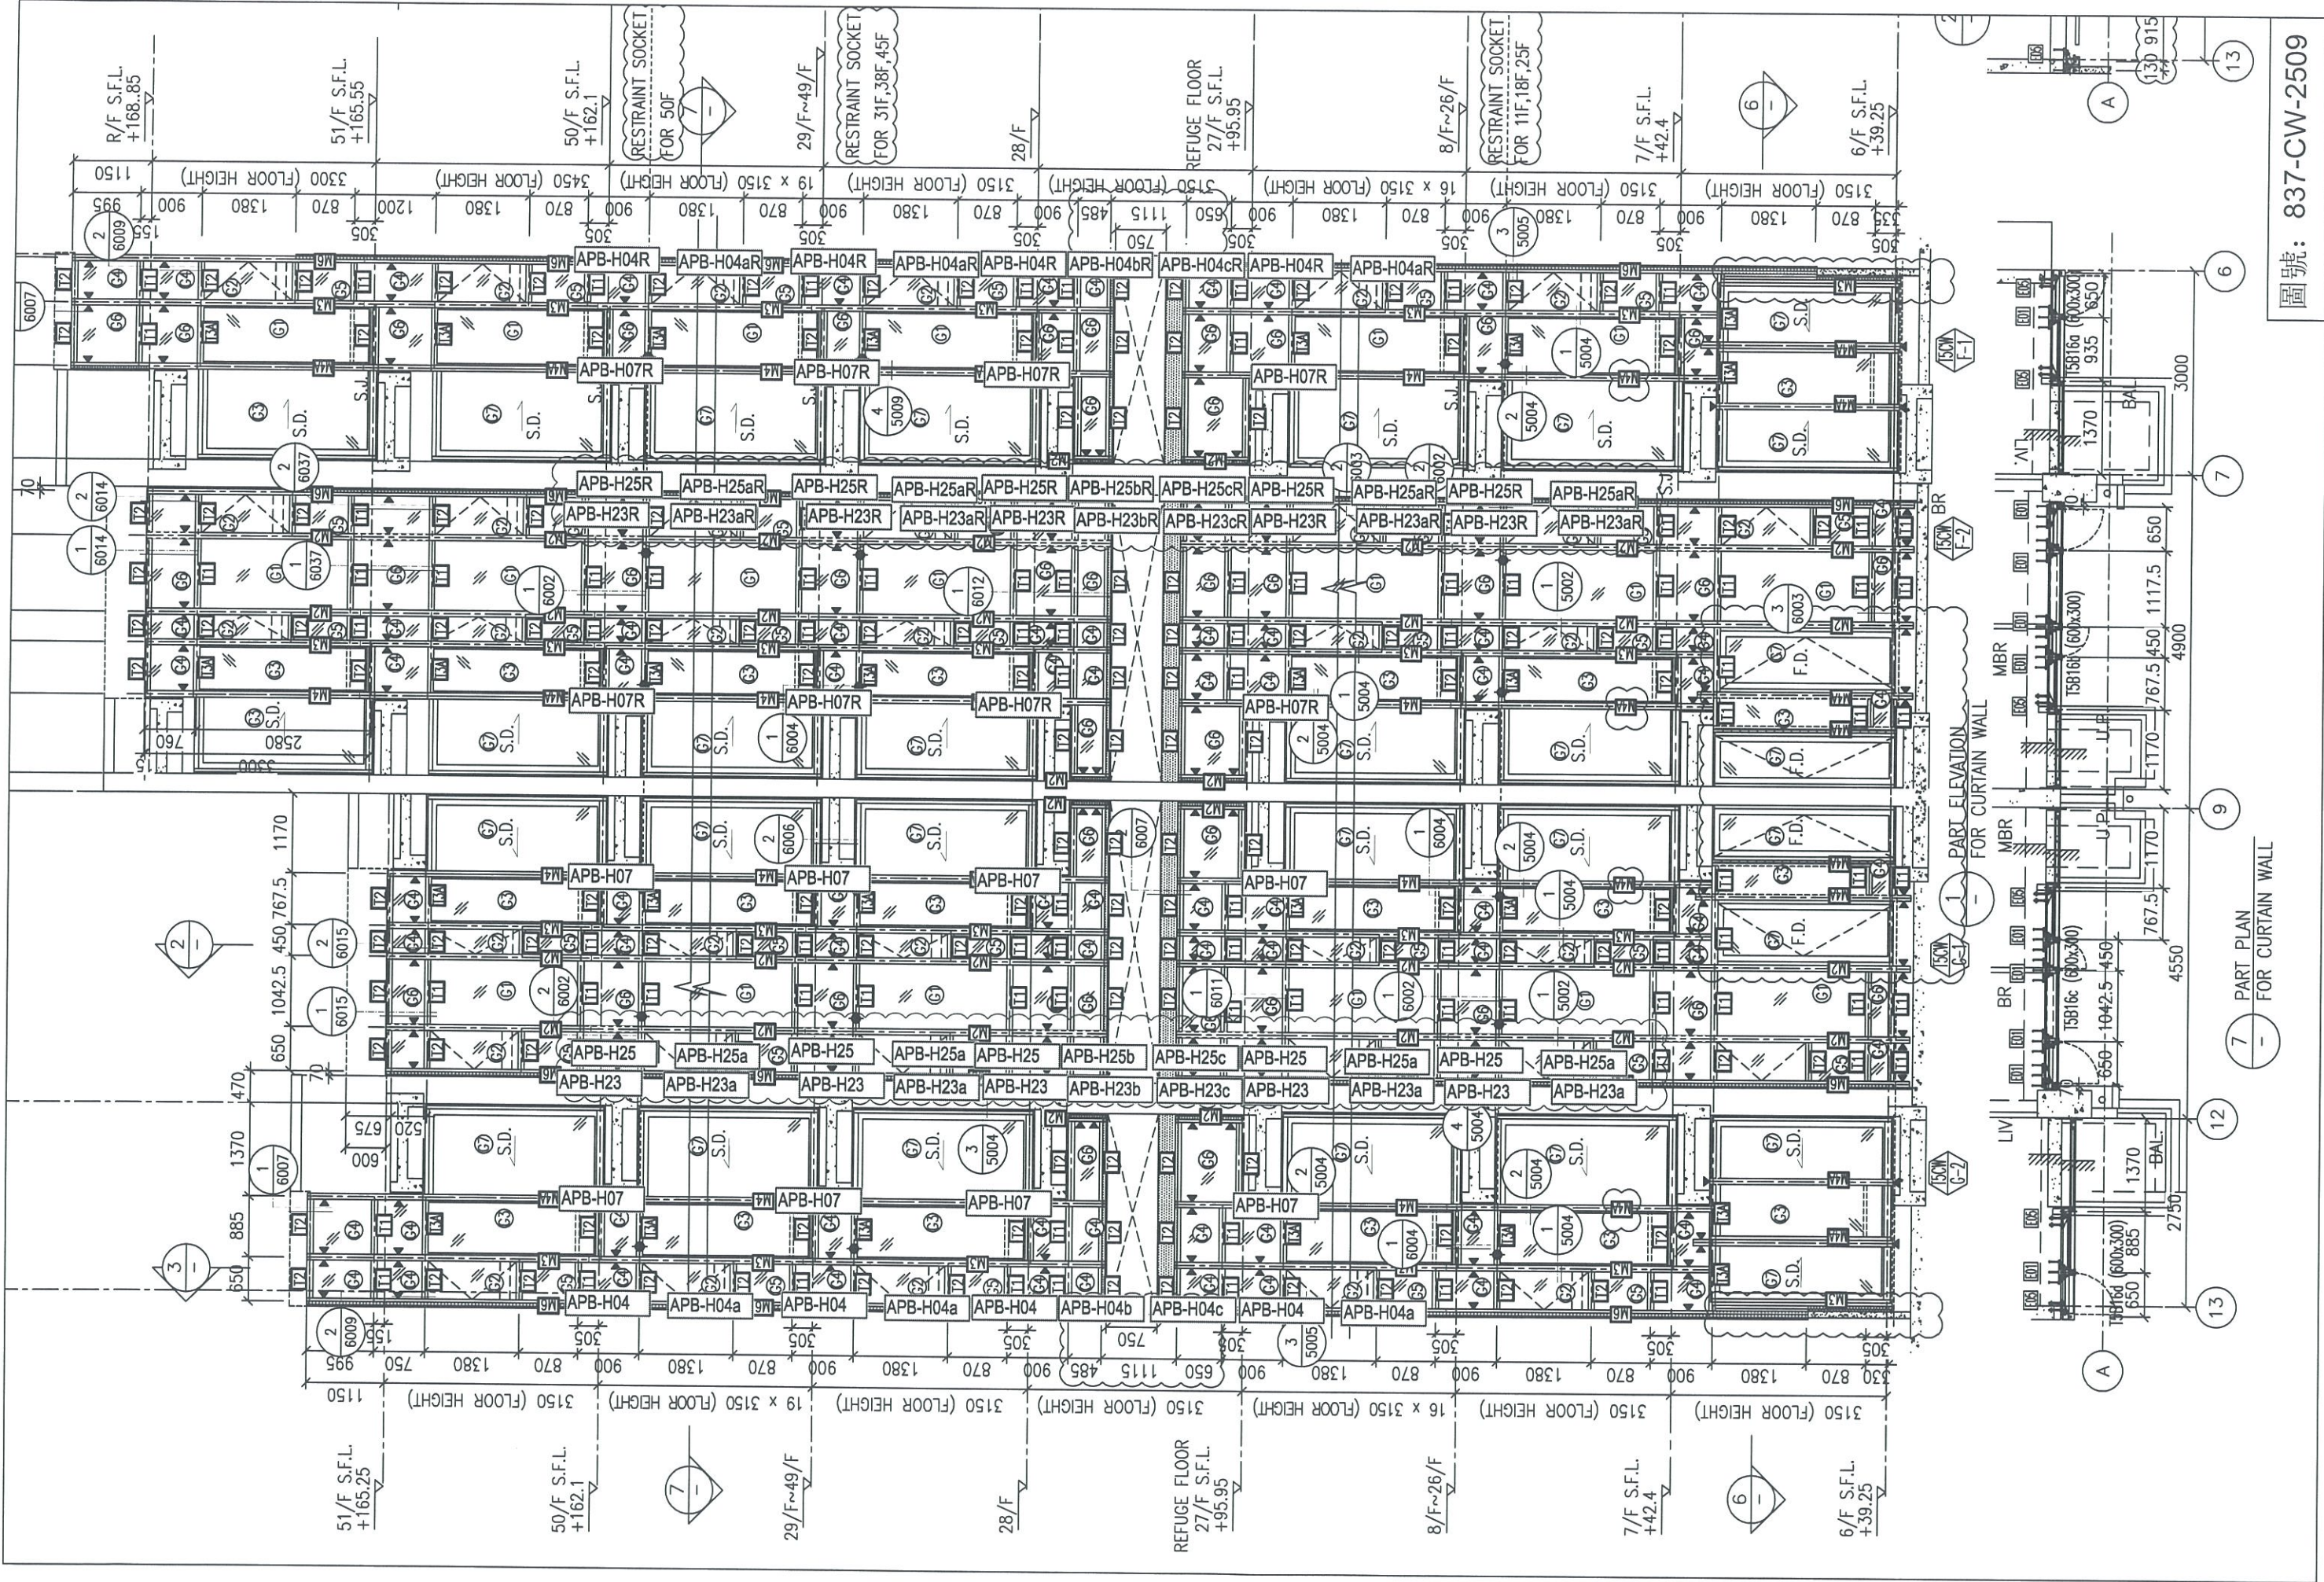

圖號: 837-CW-2509

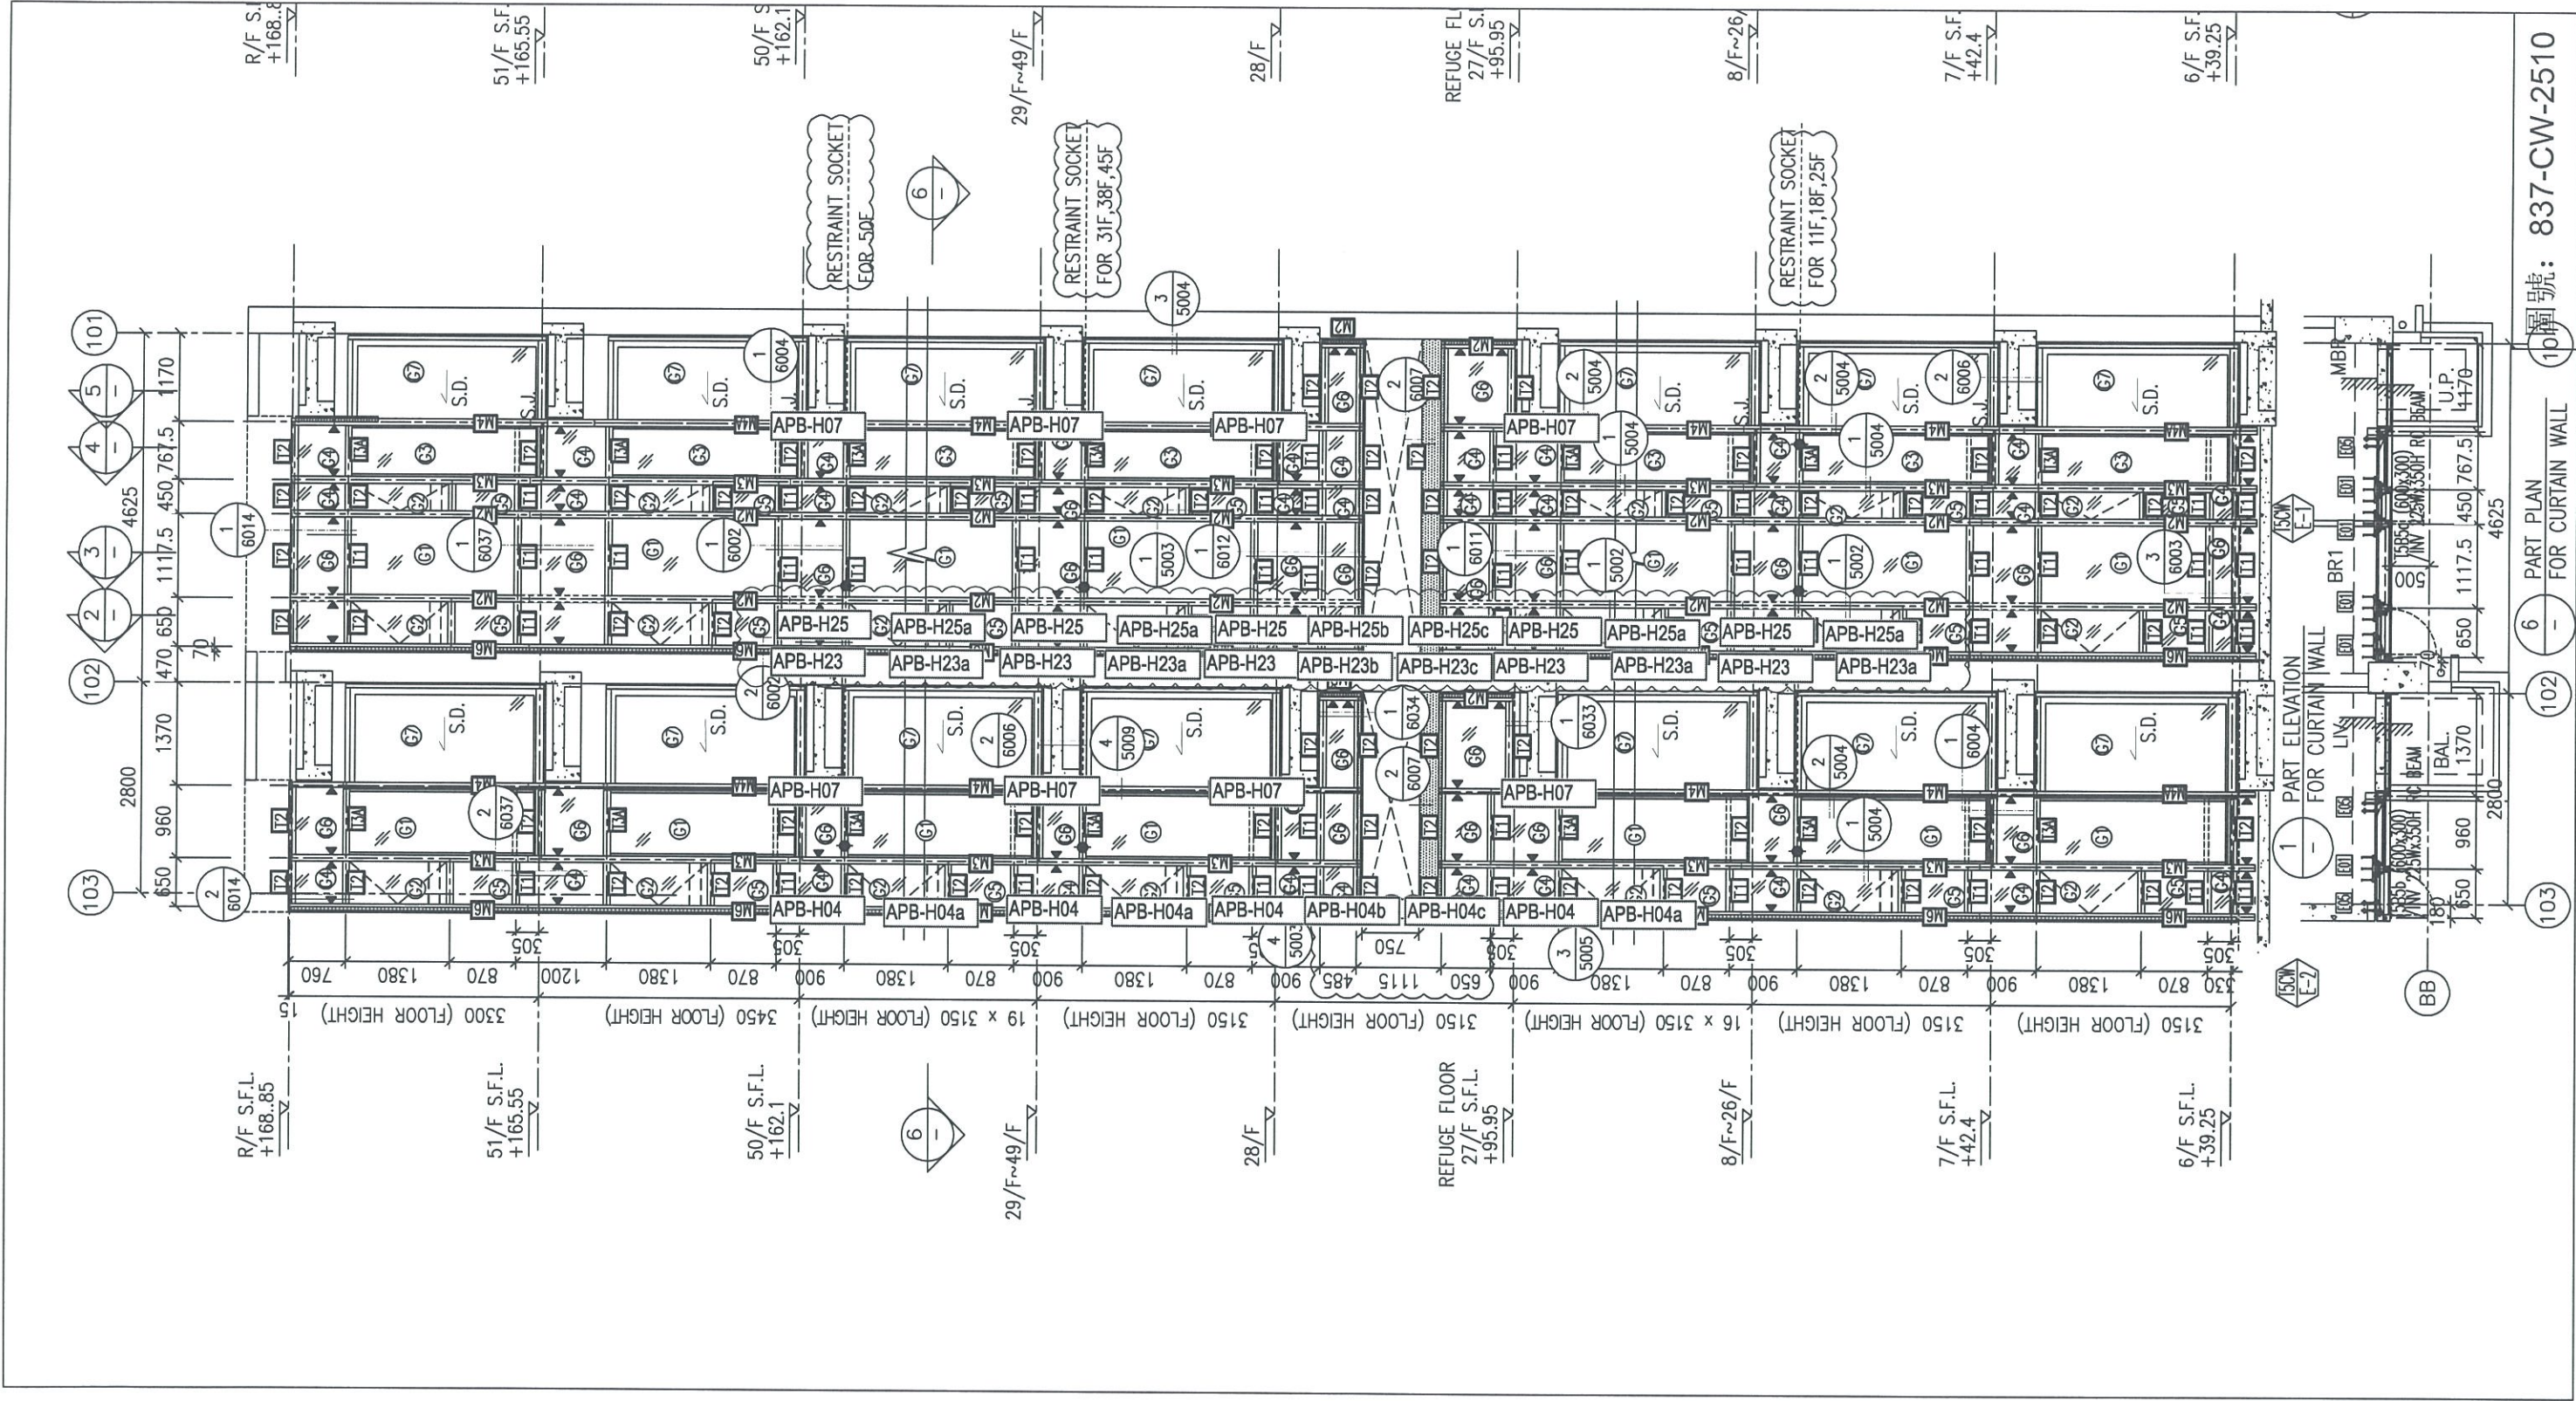

圖號: 837-CW-2510

6 PART PLAN FOR CURTAIN WALL

102

103

BB

150W E-2

150W E-1

MBR

BR1

BR2

