



工程指示 / 要求簡箋(E.I.)

工程指示編號：EI / 0624 / 19

修改版次：A

工程編號：J - 837

工程名稱：觀塘裕民坊

工程項目：幕牆 鋁背板(T1-T5,非標準層 26,27/F, T5 21/F 轉層位)

收件人：生統 / 永林

發件人：Eric Liu

日期：06/11/2019

要求提供 / 確認 事項：

- | | | |
|------------------------------------|-------------------------------------|-------------------------------|
| <input type="checkbox"/> 初步鋁料 B.M. | <input type="checkbox"/> 加工拆圖，然後生產 | <input type="checkbox"/> 尺寸表 |
| <input type="checkbox"/> 正式鋁料 B.M. | <input type="checkbox"/> 技術上資料 / 指示 | <input type="checkbox"/> 報價 |
| <input type="checkbox"/> 配件 B.M. | <input type="checkbox"/> 樣辦或貨品說明書 | <input type="checkbox"/> 分判合約 |
| <input type="checkbox"/> 其他：_____ | | |

內容：

請按加工圖生產背板，送地盤安裝用(T1-T5,非標準層 26,27/F, T5 21/F 轉層位)

請優先生產 APB-28，APB-28a 送地盤安裝(阻裝防水片)

大貨已在 EI0244 出單

A 版：水缸位位置由斷層改連層，取消水缸位斷層背板 (T1A, T2E, T2F, T3A, T5L)

謝謝！

請在 2019/ 11 / 12 前完成上列要求。

附：5 頁圖登，18 頁加工圖，5 頁位置圖

以上項目為：

- 原合約工程包 原合約工程加 / 減賬 新工程報價

原因：-

分發東莞各部門：

- () 生產技術總監 連附件 () 技術部 連附件 *永林* () 生產部 連附件 () 機械設計部 連附件
 () 採購部 連附件 () 生產統籌部 連附件 *楊*
 () 質檢部 連附件 () 會計部 連附件 () 報關組 連附件 () 其他 楊榮輝 連附件

分發其他分判：

- () 王禮秋 連附件

分發香港各部門：

- () 行政部 連附件 () 會計部 連附件 () 統籌部 連附件 () 工程部地盤科文 連附件 *炳*
 () 採購部 連附件 () QS 部 連附件 () 維修部 連附件 () 其他 _____ 連附件

傳遞編號：

HK2287 / 19

發件人簽署：
Eric Liu

項目經理簽署：
PPZ

圖則登記表 DRAWING REGISTER												
工程名稱 Project Title: 觀塘裕民坊 T1/T2/T3/T5座非標準層幕牆背板		年 月 日	接收日期 Receiving Date (適用於客戶圖則)									
工程編號 Project No: J-837												
分發予 Distributed To												
		年 月 日	19	19								
			5	10								
			8	31								
		修訂編號 Revision No.										
圖則編號 Drg. No.	圖則名稱 Drawing Title											
APB-101c(1)	背板-拆圖數據尺寸	28	-	-								
APB-SD-101c	背板-拆圖	29	-	-								
APB-SD-101c(1)	背板-拆圖數據尺寸	30	-	-								
APB-SD-101c(2)	背板-拆圖數據尺寸	31	-	-								
APB-28c	背板-拆圖	32	-	A								
APB-01b	背板-拆圖	33	-	-								
APB-01b(1)	背板-拆圖數據尺寸	34	-	A								
APB-01b(2)	背板-拆圖數據尺寸	35	-	A								
APB-02b-1	背板-拆圖	36	-	-								
APB-02b-1(1)	背板-拆圖數據尺寸	37	-	-								
APB-103b	背板-拆圖	38	-	-								
APB-103b(1)	背板-拆圖數據尺寸	39	-	A								
APB-103b(2)	背板-拆圖數據尺寸	40	-	A								
APB-101b-1	背板-拆圖	41	-	-								
APB-101b-1(1)	背板-拆圖數據尺寸	42	-	-								
APB-SD-101b	背板-拆圖	43	-	-								
APB-SD-101b(1)	背板-拆圖數據尺寸	44	-	A								
APB-SD-101b(2)	背板-拆圖數據尺寸	45	-	A								
APB-28b	背板-拆圖	46	-	A								
APB-T101a	背板-拆圖	47	-	-								
APB-T101a(1)	背板-拆圖數據尺寸	48	-	A								
APB-T102aX	背板-拆圖	49	-	-								
APB-T107aR	背板-拆圖	50	-	-								
APB-T107aR(1)	背板-拆圖數據尺寸	51	-	A								
APB-T101b	背板-拆圖	52	-	-								
APB-T101b(1)	背板-拆圖數據尺寸	53	-	A								
APB-T102bX	背板-拆圖	54	-	-								
APB-T107bR	背板-拆圖	55	-	-								

圖則登記表 DRAWING REGISTER									
工程名稱 Project Title: 觀塘裕民坊 T1/T2/T3/T5座非標準層幕牆背板		年 月 日	接收日期 Receiving Date (適用於客戶圖則)						
工程編號 Project No: J-837									
分發予 Distributed To									
		年 月 日	19	19					
			5	10					
			8	31					
		修訂編號 Revision No.							
圖則編號 Drg. No.	圖則名稱 Drawing Title								
J837-CW-2113	位置圖	84	-	-					
J837-CW-2201	位置圖	85	-	-					
J837-CW-2202	位置圖	86	-	-					
J837-CW-2203	位置圖	87	-	A					
J837-CW-2204	位置圖	88	-	A					
J837-CW-2205	位置圖	89	-	-					
J837-CW-2206	位置圖	90	-	-					
J837-CW-2207	位置圖	91	-	-					
J837-CW-2208	位置圖	92	-	-					
J837-CW-2209	位置圖	93	-	-					
J837-CW-2210	位置圖	94	-	-					
J837-CW-2211	位置圖	95	-	-					
J837-CW-2212	位置圖	96	-	-					
J837-CW-2213	位置圖	97	-	-					
J837-CW-2301	位置圖	98	-	-					
J837-CW-2302	位置圖	99	-	-					
J837-CW-2303	位置圖	100	-	-					
J837-CW-2304	位置圖	101	-	-					
J837-CW-2305	位置圖	102	-	-					
J837-CW-2306	位置圖	103	-	-					
J837-CW-2307	位置圖	104	-	-					
J837-CW-2308	位置圖	105	-	-					
J837-CW-2309	位置圖	106	-	-					
J837-CW-2310	位置圖	107	-	A					
J837-CW-2311	位置圖	108	-	-					
J837-CW-2312	位置圖	109	-	-					
J837-CW-2501	位置圖	110	-	-					
J837-CW-2502	位置圖	111	-	-					

圖則登記表 DRAWING REGISTER											
工程名稱 Project Title: 觀塘裕民坊 T1/T2/T3/T5座非標準層幕牆背板		年 月 日	接收日期 Receiving Date (適用於客戶圖則)								
工程編號 Project No: J-837											
分發予 Distributed To											
		年 月 日	19	19							
			5	10							
			8	31							
		修訂編號 Revision No.									
圖則編號 Drg. No.	圖則名稱 Drawing Title										
J837-CW-2503	位置圖	112	-	-							
J837-CW-2504	位置圖	113	-	-							
J837-CW-2505	位置圖	114	-	A							
J837-CW-2506	位置圖	115	-	-							
J837-CW-2507	位置圖	116	-	-							
J837-CW-2508	位置圖	117	-	-							
J837-CW-2509	位置圖	118	-	-							
J837-CW-2510	位置圖	119	-	-							
J837-CW-2511	位置圖	120	-	-							
J837-CW-2512	位置圖	121	-	-							

EG-DWG3


美特鋁質 MIDI Aluminium Fo				物料編號	L	數量	M	X	N	EQ	分格尺寸	使用位置	樓層	樓層數	每層數	修改	
工程號	J-837	地盤	觀	APB-01a	530	3	300	X	1	115	650	T1CWG-1	27F	1	3		
					530	2	300	X	1	115	650	T1CWF-2	27F	1	2		
					530	2	300	X	1	115	650	T1CWE-1	27F	1	2		
					530	2	300	X	1	115	650	T1CWD-1	27F	1	2		
					530	0	300	X	1	115	650	T1CWA-3	27F	1	0	取消	
					530	0	300	X	1	115	650	T1CWA-2	27F	1	0	取消	
					530	3	300	X	1	115	650	T1CWB-2	27F	1	3		
					530	3	300	X	1	115	650	T1CWC-1	27F	1	3		
					530	1	300	X	1	115	650	T1CWM-2	27F	1	1		
					530	1	300	X	1	115	650	T1CWM-1	27F	1	1		
					530	1	300	X	1	115	650	T1CWL-2	27F	1	1		
					530	1	300	X	1	115	650	T1CWL-1	27F	1	1		
					530	1	300	X	1	115	650	T1CWK-2	27F	1	1		
					530	1	300	X	1	115	650	T1CWK-1	27F	1	1		
					530	1	300	X	1	115	650	T1CWJ-2	27F	1	1		
				530	1	300	X	1	115	650	T1CWJ-1	27F	1	1			
				530	3	300	X	1	115	650	T1CWH-2	27F	1	3			
				合計	26												
				APB-02a	330	2	250	X	1	40	450	T1CWD-1	27F	1	2		
					330	1	250	X	1	40	450	T1CWC-1	27F	1	1		
330	1	250	X		1	40	450	T1CWM-1	27F	1	1						
330	1	250	X		1	40	450	T1CWL-2	27F	1	1						
330	1	250	X		1	40	450	T1CWH-2	27F	1	1						
合計	6																
APB-10a	280	1	200	X	1	40	400	T1CW F-2	27F	1	1						
APB-29a	955	1	250	X	3	102.5	1075.0	T1CWG-1	27F	1	1						
APB-31a	797.5	1	300	X	2	98.75	917.5	T1CW K-1	27F	1	1						
	797.5	1	300	X	2	98.75	917.5	T1CWJ-2	27F	1	1						

依據E10282 I版
修改水缸位

物料編號	L	數量	M	X	N	EQ	分格尺寸	使用位置	樓層	樓層數	每層數	備註
APB-01a	530	2	300	X	1	115	650	T2CWH-1	27F	1	2	
	530	2	300	X	1	115	650	T2CWG-2	27F	1	2	
	530	0	300	X	1	115	650	T2CWF-2	27F	1	0	取消
	530	0	300	X	1	115	650	T2CWF-1	27F	1	0	取消
	530	0	300	X	1	115	650	T2CWE-2	27F	1	0	取消
	530	0	300	X	1	115	650	T2CWE-1	27F	1	0	取消
	530	1	300	X	1	115	650	T2CWD-1	27F	1	1	
	530	2	300	X	1	115	650	T2CWC-2	27F	1	2	
	530	1	300	X	1	115	650	T2CWC-1	27F	1	1	
	530	4	300	X	1	115	650	T2CWB-2	27F	1	4	
	530	4	300	X	1	115	650	T2CWA-1	27F	1	4	
	530	2	300	X	1	115	650	T2CWN-2	27F	1	2	
	530	3	300	X	1	115	650	T2CWM-2	27F	1	3	
	530	1	300	X	1	115	650	T2CWM-1	27F	1	1	
	530	1	300	X	1	115	650	T2CWL-1	27F	1	1	
530	1	300	X	1	115	650	T2CWK-2	27F	1	1		
530	1	300	X	1	115	650	T2CWJ-1	27F	1	1		
合計	25											
APB-02a	330	2	250	X	1	40	450	T2CWH-1	27F	1	2	
	330	1	250	X	1	40	450	T2CWG-2	27F	1	1	
	330	0	250	X	1	40	450	T2CWF-1	27F	1	0	取消
	330	0	250	X	1	40	450	T2CWE-2	27F	1	0	取消
	330	1	250	X	1	40	450	T2CWN-1	27F	1	1	
	330	1	250	X	1	40	450	T2CWL-2	27F	1	1	
	330	1	250	X	1	40	450	T2CWK-1	27F	1	1	
330	1	250	X	1	40	450	T2CWJ-1	27F	1	1		
合計	7											
APB-10a	280	1	200	X	1	40	400	T2CWL-2	27F	1	1	
APB-25a	305	1	200	X	1	52.5	425	T2CWK-1	27F	1	1	
	305	1	200	X	1	52.5	425	T2CWJ-1	27F	1	1	

名稱	鋁板拆圖	制圖	鞠章芳	2019.3.16	修改	A	
材料	2mm厚鋁板	復核	謝永林	2019.3.28	日期	2019.10.30	
顏色	香檳金UCT803649FXL-3	批准	Jason		圖號	APB-01a(1)	

EG-DWG3

 美特鋁質 有限 MIDI Aluminium Fabrication				物料編號	L	數量	M	X	N	EQ	分格尺寸	使用位置	樓層	樓層數	每層數	備註
工程號 J-837 地盤 觀	依據EI0282 I版 修改水缸位	APB-01a	530	2	300	X	1	115	650	T3CWF-1	27F	1	2			
			530	3	300	X	1	115	650	T3CWE-1	27F	1	3			
			530	1	300	X	1	115	650	T3CWM-2	27F	1	1			
			530	1	300	X	1	115	650	T3CWM-1	27F	1	1			
			530	1	300	X	1	115	650	T3CWL-2	27F	1	1			
			530	1	300	X	1	115	650	T3CWL-1	27F	1	1			
			530	1	300	X	1	115	650	T3CWK-2	27F	1	1			
			530	1	300	X	1	115	650	T3CWK-1	27F	1	1			
			530	1	300	X	1	115	650	T3CWJ-1	27F	1	1			
			530	1	300	X	1	115	650	T3CWH-3	27F	1	1			
			530	2	300	X	1	115	650	T3CWH-1	27F	1	2			
			530	1	300	X	1	115	650	T3CWC-2	27F	1	1			
			530	1	300	X	1	115	650	T3CWC-1	27F	1	1			
			530	4	300	X	1	115	650	T3CWB-2	27F	1	4			
530	0	300	X	1	115	650	T3CWA-1	27F	1	0	取消					
合計		21														
APB-02a	330	2	250	X	1	40	450	T3CWF-1	27F	1	2					
	330	1	250	X	1	40	450	T3CWE-1	27F	1	1					
	330	1	250	X	1	40	450	T3CWM-1	27F	1	1					
	330	1	250	X	1	40	450	T3CWL-2	27F	1	1					
	330	1	250	X	1	40	450	T3CWK-1	27F	1	1					
	330	1	250	X	1	40	450	T3CWJ-2	27F	1	1					
	330	1	250	X	1	40	450	T3CWJ-1	27F	1	1					
	330	1	250	X	1	40	450	T3CWC-2	27F	1	1					
	330	2	250	X	1	40	450	T3CWD-1	27F	1	2					
	330	2	250	X	1	40	450	T3CWG-1	27F	1	2					
合計		13														

物料編號	L	數量	M	X	N	EQ	分格尺寸	使用位置	樓層	樓層數	每層數	備註
APB-01a	530	3	300	X	1	115	650	T5CW N-1	27F	1	3	
	530	3	300	X	1	115	650	T5CW M-2	27F	1	3	
	530	0	300	X	1	115	650	T5CW L-1	27F	1	0	取消
	530	2	300	X	1	115	650	T5CW H-2	27F	1	2	
	530	1	300	X	1	115	650	T5CW H-1	27F	1	1	
	530	1	300	X	1	115	650	T5CW G-2	27F	1	1	
	530	1	300	X	1	115	650	T5CW G-1	27F	1	1	
	530	1	300	X	1	115	650	T5CW F-2	27F	1	1	
	530	1	300	X	1	115	650	T5CW F-1	27F	1	1	
	530	1	300	X	1	115	650	T5CW E-2	27F	1	1	
	530	1	300	X	1	115	650	T5CW E-1	27F	1	1	
	530	1	300	X	1	115	650	T5CW D-2	27F	1	1	
	530	1	300	X	1	115	650	T5CW D-1	27F	1	1	
	530	4	300	X	1	115	650	T5CW C-1	27F	1	4	
530	2	300	X	1	115	650	T5CW A-3	27F	1	2		
合計		23										
APB-02a	330	1	250	X	1	40	450	T5CWN-1	27F	1	1	
	330	1	250	X	1	40	450	T5CWM-2	27F	1	1	
	330	0	250	X	1	40	450	T5CWL-1	27F	1	0	取消
	330	3	250	X	1	40	450	T5CWJK-1	27F	1	3	
	330	1	250	X	1	40	450	T5CWH-2	27F	1	1	
	330	1	250	X	1	40	450	T5CWG-1	27F	1	1	
	330	1	250	X	1	40	450	T5CWF-2	27F	1	1	
	330	1	250	X	1	40	450	T5CWE-1	27F	1	1	
	330	1	250	X	1	40	450	T5CWD-2	27F	1	1	
330	2	250	X	1	40	450	T5CWA-3	27F	1	2		
合計		12										
APB-20a	260	1	180	X	1	40	380	T5CWJK-1	27F	1	1	

名稱	鋁板拆圖	制圖	鞠章芳	2019.3.16	修改	A
材料	2mm厚鋁板	復核	謝永林	2019.3.28	日期	2019.10.30
顏色	香檳金UCT803649FXL-3	批准	Jason		圖號	APB-01a(2)

EG-DWG3

美特鋁質 MIDI Alum		物料編號	L	數量	M	X	N	EQ	分格尺寸	使用位置	樓層	樓層數	每層數	修改
工程號	J-837	APB-103a	1405	1	300	X	4	102.5	1525.0	T1CW G-1	27F	1	1	
		APB-104a	1022.5	1	300	X	3	61.25	1142.5	T1CW G-1	27F	1	1	
		APB-105a	1537.5	1	280	X	5	68.75	1657.5	T1CW F-2	27F	1	1	
		APB-106a	922.5	1	250	X	3	86.25	1042.5	T1CW F-2	27F	1	1	
		APB-109a	1572.5	1	280	X	5	86.25	1692.5	T1CW E-1	27F	1	1	
		APB-110a	690	1	300	X	2	45	810.0	T1CW D-1	27F	1	1	
		APB-111a	922.5	0	250	X	3	86.25	1042.5	T1CW A-2	27F	1	0	取消
		APB-112a	1405	0	300	X	4	102.5	1525.0	T1CW A-2	27F	1	0	取消
		APB-113a	1405	0	300	X	4	102.5	1525.0	T1CW A-2	27F	1	0	取消
		APB-117a	1880	1	300	X	6	40	2000.0	T1CW B-2	27F	1	1	
		APB-118a	1547.5	1	280	X	5	73.75	1667.5	T1CW B-2	27F	1	1	
		APB-120a	1097.5	1	300	X	3	98.75	1217.5	T1CW C-1	27F	1	1	
		APB-121a	1405	1	300	X	4	102.5	1525.0	T1CW C-1	27F	1	1	
		APB-122a	997.5	1	300	X	3	48.75	1117.5	T1CW M-1	27F	1	1	
		APB-123a	997.5	1	300	X	3	48.75	1117.5	T1CW L-2	27F	1	1	
		APB-124a	997.5	1	300	X	3	48.75	1117.5	T1CW K-1	27F	1	1	
		APB-125a	997.5	1	300	X	3	48.75	1117.5	T1CW J-2	27F	1	1	
		APB-126a	1022.5	1	300	X	3	61.25	1142.5	T1CW H-2	27F	1	1	
		APB-127a	1405	1	300	X	4	102.5	1525.0	T1CW H-2	27F	1	1	

依據EI0282 I版
修改水缸位

物料編號	L	數量	M	X	N	EQ	分格尺寸	使用位置	樓層	樓層數	每層數	備註
APB-201a	1405	1	300	X	4	102.5	1525.0	T2CW-H-1	27F	1	1	
APB-202a	1405	1	300	X	4	102.5	1525.0	T2CW-H-1	27F	1	1	
APB-203a	997.5	1	300	X	3	48.75	1117.5	T2CW-G-2	27F	1	1	
APB-204a	997.5	0	300	X	3	48.75	1117.5	T2CW-F-1	27F	1	0	取消
APB-205a	997.5	0	300	X	3	48.75	1117.5	T2CW-E-2	27F	1	0	取消
APB-206a	1260	1	250	X	4	130	1380.0	T2CW-C-2	27F	1	1	
APB-207a	1260	1	250	X	4	130	1380.0	T2CW-C-2	27F	1	1	
APB-208a	1022.5	1	300	X	3	61.25	1142.5	T2CW-B-2	27F	1	1	
APB-209a	1405	1	300	X	4	102.5	1525.0	T2CW-B-2	27F	1	1	
APB-212a	1405	1	300	X	4	102.5	1525.0	T2CW-A-1	27F	1	1	
APB-213a	1022.5	1	300	X	3	61.25	1142.5	T2CW-A-1	27F	1	1	
APB-214a	1637.5	1	300	X	5	68.75	1757.5	T2CW-N-2	27F	1	1	
APB-215a	997.5	1	300	X	3	48.75	1117.5	T2CW-N-2	27F	1	1	
APB-218a	1405	1	300	X	4	102.5	1525.0	T2CW-M-2	27F	1	1	
APB-219a	1022.5	1	300	X	3	61.25	1142.5	T2CW-M-2	27F	1	1	
APB-220a	1190	1	250	X	4	95	1310.0	T2CW-L-1	27F	1	1	
APB-221a	1465	1	300	X	4	132.5	1585.0	T2CW-K-2	27F	1	1	
APB-222a	922.5	1	250	X	3	86.25	1042.5	T2CW-J-1	27F	1	1	
APB-224a	490	1	300	X	1	95	610.0	T2CW-N-1	27F	1	1	

名稱	鋁板拆圖	制圖	鞠章芳	2019.3.16	修改	A
材料	2mm厚鋁板	復核	謝永林	2019.3.28	日期	2019.10.30
顏色	香檳金UCT803649FXL-3	批准	Jason		圖號	APB-103a(1)



美特鋁質 有限公司
MIDI Aluminium Fabricator Ltd.

依據EI0282 I版
修改水缸位

工程號 J-837 地盤 觀塘裕民坊

物料編號	L	數量	M	X	N	EQ	分格尺寸	使用位置	樓層	樓層數	每層數	備註
APB-301a	987.5	1	300	X	3	43.75	1107.5	T3CW F-1	27F	1	1	
APB-302a	1405	1	300	X	4	102.5	1525.0	T3CW F-1	27F	1	1	
APB-303a	1405	1	300	X	4	102.5	1525.0	T3CW F-1	27F	1	1	
APB-304a	1405	1	300	X	4	102.5	1525.0	T3CW E-1	27F	1	1	
APB-305a	1022.5	1	300	X	3	61.25	1142.5	T3CW E-1	27F	1	1	
APB-306a	865	1	250	X	3	57.5	985.0	T3CW E-1	27F	1	1	
APB-307a	997.5	1	300	X	3	48.75	1117.5	T3CW M-1	27F	1	1	
APB-308a	647.5	1	250	X	2	73.75	767.5	T3CW M-1	27F	1	1	
APB-309a	997.5	1	300	X	3	48.75	1117.5	T3CW L-2	27F	1	1	
APB-310a	997.5	1	300	X	3	48.75	1117.5	T3CW K-1	27F	1	1	
APB-311a	922.5	1	250	X	3	86.25	1042.5	T3CW J-1	27F	1	1	
APB-313a	922.5	1	250	X	3	86.25	1042.5	T3CW H-1	27F	1	1	
APB-314a	997.5	1	300	X	3	48.75	1117.5	T3CW C-2	27F	1	1	
APB-315a	1022.5	1	300	X	3	61.25	1142.5	T3CW B-2	27F	1	1	
APB-316a	1405	1	300	X	4	102.5	1525.0	T3CW B-2	27F	1	1	
APB-319a	1405	0	300	X	4	102.5	1525.0	T3CW A-1	27F	1	0	取消
APB-320a	1022.5	0	300	X	3	61.25	1142.5	T3CW A-1	27F	1	0	取消

物料編號	L	數量	M	X	N	EQ	分格尺寸	使用位置	樓層	樓層數	每層數	備註
APB-503a	797.5	1	300	X	2	98.75	917.5	T5CW N-1	27F	1	1	
APB-504a	1405	1	300	X	4	102.5	1525.0	T5CW N-1	27F	1	1	
APB-505a	1097.5	1	300	X	3	98.75	1217.5	T5CW N-1	27F	1	1	
APB-506a	1097.5	1	300	X	3	98.75	1217.5	T5CW M-2	27F	1	1	
APB-507a	1405	1	300	X	4	102.5	1525.0	T5CW M-2	27F	1	1	
APB-508a	987.5	1	300	X	3	43.75	1107.5	T5CW M-2	27F	1	1	
APB-511a	687.5	0	300	X	2	43.75	807.5	T5CW L-1	27F	1	0	取消
APB-512a	1402.5	0	300	X	4	101.25	1522.5	T5CW L-1	27F	1	0	取消
APB-513a	1100	0	300	X	3	100	1220.0	T5CW L-1	27F	1	0	取消
APB-514a	522.5	1	300	X	1	111.25	642.5	T5CW JK-1	27F	1	1	
APB-515a	522.5	1	300	X	1	111.25	642.5	T5CW JK-1	27F	1	1	
APB-516a	607.5	1	250	X	2	53.75	727.5	T5CW JK-1	27F	1	1	
APB-518a	1405	1	300	X	4	102.5	1525.0	T5CW H-2	27F	1	1	
APB-519a	1097.5	1	300	X	3	98.75	1217.5	T5CW H-2	27F	1	1	
APB-520a	922.5	1	250	X	3	86.25	1042.5	T5CW G-1	27F	1	1	
APB-521a	997.5	1	300	X	3	48.75	1117.5	T5CW F-2	27F	1	1	
APB-522a	997.5	1	300	X	3	48.75	1117.5	T5CW E-1	27F	1	1	
APB-523a	997.5	1	300	X	3	48.75	1117.5	T5CW D-2	27F	1	1	
APB-525a	1462.5	1	250	X	5	106.25	1582.5	T5CW A-3	27F	1	1	
APB-526a	1462.5	1	250	X	5	106.25	1582.5	T5CW A-3	27F	1	1	
APB-529a	765	1	300	X	2	82.5	885.0	T5CW C-1	27F	1	1	
APB-530a	1097.5	1	300	X	3	98.75	1217.5	T5CW C-1	27F	1	1	
APB-531a	1405	1	300	X	4	102.5	1525.0	T5CW C-1	27F	1	1	

名稱	鋁板拆圖	制圖	鞠章芳	2019.3.16	修改	A	
材料	2mm厚鋁板	復核	謝永林	2019.3.28	日期	2019.10.30	
顏色	香檳金UCT803649FXL-3	批准	Jason		圖號	APB-103a(2)	



美特鋁質 有限公司
MIDI Aluminium Fabricator Ltd.

依據EIO282 I版
修改水缸位

工程號 J-837 地盤 觀塘裕民坊

物料編號	L	數量	M	X	N	A	分格尺寸	使用位置	樓層	樓層數	每層數	備註
APB-SD-101a	787.5	1	300	X	2	93.75	907.5	T1CW G-1	27F	1	1	
APB-SD-103a	640.0	1	250	X	2	70	760.0	T1CW F-2	27F	1	1	
APB-SD-104a	847.5	1	250	X	3	48.75	967.5	T1CW E-1	27F	1	1	
APB-SD-105a	972.5	1	280	X	3	66.25	1092.5	T1CW D-1	27F	1	1	
APB-SD-106a	647.5	1	250	X	2	73.75	767.5	T1CW D-1	27F	1	1	
APB-SD-107a	815.0	1	300	X	2	107.5	935	T1CW D-1	27F	1	1	
APB-SD-108a	1160.0	0	250	X	4	80	1280.0	T1CW A-3	27F	1	0	取消
APB-SD-109a	887.5	0	250	X	3	68.75	1007.5	T1CW A-2	27F	1	0	取消
APB-SD-110a	887.5	1	250	X	3	68.75	1007.5	T1CWB-2	27F	1	1	
APB-SD-111a	1310.0	1	300	X	4	55	1430.0	T1CWB-1	27F	1	1	
APB-SD-112a	915.0	1	250	X	3	82.5	1035.0	T1CWC-1	27F	1	1	
APB-SD-113a	797.5	1	300	X	2	98.75	917.5	T1CWC-1	27F	1	1	
APB-SD-114a	815.0	1	300	X	2	107.5	935.0	T1CWM-2	27F	1	1	
APB-SD-115a	647.5	1	250	X	2	73.75	767.5	T1CWM-1	27F	1	1	
APB-SD-116a	647.5	1	250	X	2	73.75	767.5	T1CWL-2	27F	1	1	
APB-SD-117a	815.0	1	300	X	2	107.5	935.0	T1CWL-1	27F	1	1	
APB-SD-118a	815.0	1	300	X	2	107.5	935.0	T1CWK-2	27F	1	1	
APB-SD-121a	840.0	1	250	X	3	45	960.0	T1CWJ-1	27F	1	1	
APB-SD-122a	1015.0	1	300	X	3	57.5	1135.0	T1CWH-2	27F	1	1	
APB-SD-123a	687.5	1	300	X	2	43.75	807.5	T1CWH-2	27F	1	1	

物料編號	L	數量	M	X	N	A	分格尺寸	使用位置	樓層	樓層數	每層數	備註
APB-SD-201a	787.5	1	300	X	2	93.75	907.5	T2CWH-1	27F	1	1	
APB-SD-202a	897.5	1	250	X	3	73.75	1017.5	T2CWH-1	27F	1	1	
APB-SD-203a	647.5	1	250	X	2	73.75	767.5	T2CWG-2	27F	1	1	
APB-SD-204a	815.0	1	300	X	2	107.5	935.0	T2CWG-2	27F	1	1	
APB-SD-205a	815.0	0	300	X	2	107.5	935.0	T2CWF-2	27F	1	0	取消
APB-SD-206a	647.5	0	250	X	2	73.75	767.5	T2CWF-1	27F	1	0	取消
APB-SD-207a	647.5	0	250	X	2	73.75	767.5	T2CWE-2	27F	1	0	取消
APB-SD-208a	815.0	0	300	X	2	107.5	935.0	T2CWE-1	27F	1	0	取消
APB-SD-209a	740.0	1	300	X	2	70	860.0	T2CWD-1	27F	1	1	
APB-SD-210a	740.0	1	300	X	2	70	860.0	T2CWC-1	27F	1	1	
APB-SD-211a	1165.0	1	250	X	4	82.5	1285.0	T2CWB-2	27F	1	1	
APB-SD-212a	787.5	1	300	X	2	93.75	907.5	T2CWB-2	27F	1	1	
APB-SD-213a	787.5	1	300	X	2	93.75	907.5	T2CWA-1	27F	1	1	
APB-SD-214a	1065.0	1	300	X	3	82.5	1185.0	T2CWA-1	27F	1	1	
APB-SD-216a	787.5	1	300	X	2	93.75	907.5	T2CWM-2	27F	1	1	
APB-SD-217a	940.0	1	250	X	3	95	1060.0	T2CWM-1	27F	1	1	
APB-SD-218a	572.5	1	230	X	2	56.25	692.5	T2CWL-2	27F	1	1	
APB-SD-219a	847.5	1	250	X	3	48.75	967.5	T2CWL-2	27F	1	1	
APB-SD-220a	847.5	1	250	X	3	48.75	967.5	T2CWK-1	27F	1	1	
APB-SD-221a	585.0	1	250	X	2	42.5	705.0	T2CWK-1	27F	1	1	
APB-SD-222a	585.0	1	250	X	2	42.5	705.0	T2CWJ-1	27F	1	1	
APB-SD-223a	740.0	1	300	X	2	70	860.0	T2CWJ-1	27F	1	1	

名稱	鋁板拆圖	制圖	鞠章芳	2019.3.16	修改	A	
材料	2mm厚鋁板	復核	謝永林	2019.3.28	日期	2019.10.30	
顏色	香檳金UCT803649FXL-3	批准	Jason		圖號	APB-SD-101a(1)	



依據EI0282 I版
修改水缸位

工程號 J-837 地盤 觀塘裕民坊

物料編號	L	數量	M	X	N	A	分格尺寸	使用位置	樓層	樓層數	每層數	備註
APB-SD-301a	1247.5	1	290	X	4	43.75	1367.5	T3CWF-1	27F	1	1	
APB-SD-302a	1047.5	1	300	X	3	73.75	1167.5	T3CWE-1	27F	1	1	
APB-SD-303a	715.0	1	300	X	2	57.5	835.0	T3CWM-2	27F	1	1	
APB-SD-304a	647.5	1	250	X	2	73.75	767.5	T3CWL-2	27F	1	1	
APB-SD-305a	865.0	1	250	X	3	57.5	985.0	T3CWL-1	27F	1	1	
APB-SD-306a	815.0	1	300	X	2	107.5	935.0	T3CWK-2	27F	1	1	
APB-SD-307a	647.5	1	250	X	2	73.75	767.5	T3CWK-1	27F	1	1	
APB-SD-308a	740.0	1	300	X	2	70	860.0	T3CWJ-2	27F	1	1	
APB-SD-309a	647.5	1	250	X	2	73.75	767.5	T3CWJ-1	27F	1	1	
APB-SD-311a	697.5	1	250	X	2	98.75	817.5	T3CWH-1	27F	1	1	
APB-SD-312a	647.5	1	250	X	2	73.75	767.5	T3CWC-2	27F	1	1	
APB-SD-313a	815.0	1	300	X	2	107.5	935.0	T3CWC-1	27F	1	1	
APB-SD-314a	1265.0	1	290	X	4	52.5	1385.0	T3CWB-2	27F	1	1	
APB-SD-315a	787.5	1	300	X	2	93.75	907.5	T3CWB-2	27F	1	1	
APB-SD-316a	787.5	0	300	X	2	93.75	907.5	T3CWA-1	27F	1	0	取消
APB-SD-317a	1165.0	0	250	X	4	82.5	1285.0	T3CWA-1	27F	1	0	取消
APB-SD-318a	696.0	1	300	X	2	48	816.0	T3CWD-1	27F	1	1	
APB-SD-319a	647.5	1	250	X	2	73.75	767.5	T3CWD-1	27F	1	1	
APB-SD-320a	647.5	1	250	X	2	73.75	767.5	T3CWG-1	27F	1	1	
APB-SD-321a	697.5	1	250	X	2	98.75	817.5	T3CWG-1	27F	1	1	

物料編號	L	數量	M	X	N	A	分格尺寸	使用位置	樓層	樓層數	每層數	備註
APB-SD-501a	940.0	1	250	X	3	95	1060.0	T5CW N-1	27F	1	1	
APB-SD-502a	1140.0	1	250	X	4	70	1260.0	T5CW M-2	27F	1	1	
APB-SD-503a	890.0	0	250	X	3	70	1010.0	T5CW L-1	27F	1	0	取消
APB-SD-504a	592.5	1	250	X	2	46.25	712.5	T5CW JK-1	27F	1	1	
APB-SD-505a	787.5	1	300	X	2	93.75	907.5	T5CW H-2	27F	1	1	
APB-SD-506a	815.0	1	300	X	2	107.5	935.0	T5CW H-1	27F	1	1	
APB-SD-507a	765.0	1	300	X	2	82.5	885.0	T5CW G-2	27F	1	1	
APB-SD-508a	647.5	1	250	X	2	73.75	767.5	T5CW G-1	27F	1	1	
APB-SD-509a	647.5	1	250	X	2	73.75	767.5	T5CW F-2	27F	1	1	
APB-SD-510a	815.0	1	300	X	2	107.5	935.0	T5CW F-1	27F	1	1	
APB-SD-511a	840.0	1	250	X	3	45	960.0	T5CW E-2	27F	1	1	
APB-SD-512a	647.5	1	250	X	2	73.75	767.5	T5CW E-1	27F	1	1	
APB-SD-513a	647.5	1	250	X	2	73.75	767.5	T5CW D-2	27F	1	1	
APB-SD-514a	840.0	1	250	X	3	45	960.0	T5CW D-1	27F	1	1	
APB-SD-518a	1360.0	1	300	X	4	80	1480.0	T5CW A-3	27F	1	1	
APB-SD-520a	873.0	1	250	X	3	61.5	993.0	T5CW C-1	27F	1	1	
APB-SD-521a	987.5	1	300	X	3	43.75	1107.5	T5CW A-3	27F	1	1	

名稱	鋁板拆圖	制圖	鞠章芳	2019.3.16	修改	A	
材料	2mm厚鋁板	復核	謝永林	2019.3.28	日期	2019.10.30	
顏色	香檳金UCT803649FXL-3	批准	Jason		圖號	APB-SD-101a(2)	

EG-DWG3

 美特鋁質有限公司
MIDI Aluminium Fabricator

工程號 J-837 地盤 觀塘裕民坊

依據EI0282 I版
修改水缸位

物料編號	L	數量	M	X	N	EQ	分格尺寸	使用位置	樓層	樓層數	每層數	備註
530	3	300	X	1	115	650	T1CWG-1	27F	1	3		
530	2	300	X	1	115	650	T1CWF-2	27F	1	2		
530	2	300	X	1	115	650	T1CWE-1	27F	1	2		
530	2	300	X	1	115	650	T1CWD-1	27F	1	2		
530	0	300	X	1	115	650	T1CWA-3	27F	1	0	取消	
530	0	300	X	1	115	650	T1CWA-2	27F	1	0	取消	
530	3	300	X	1	115	650	T1CWB-2	27F	1	3		
530	3	300	X	1	115	650	T1CWC-1	27F	1	3		
530	1	300	X	1	115	650	T1CWM-2	27F	1	1		
530	1	300	X	1	115	650	T1CWM-1	27F	1	1		
530	1	300	X	1	115	650	T1CWL-2	27F	1	1		
530	1	300	X	1	115	650	T1CWL-1	27F	1	1		
530	1	300	X	1	115	650	T1CWK-2	27F	1	1		
530	1	300	X	1	115	650	T1CWK-1	27F	1	1		
530	1	300	X	1	115	650	T1CWJ-2	27F	1	1		
530	1	300	X	1	115	650	T1CWJ-1	27F	1	1		
530	3	300	X	1	115	650	T1CWH-2	27F	1	3		
合計	26											
330	2	250	X	1	40	450	T1CWD-1	27F	1	2		
330	1	250	X	1	40	450	T1CWC-1	27F	1	1		
330	1	250	X	1	40	450	T1CWM-1	27F	1	1		
330	1	250	X	1	40	450	T1CWL-2	27F	1	1		
330	1	250	X	1	40	450	T1CWH-2	27F	1	1		
合計	6											
APB-10b	280	1	200	X	1	40	400	T1CWF-2	27F	1	1	
APB-29b	955	1	250	X	3	102.5	1075.0	T1CWG-1	27F	1	1	
APB-31b	797.5	1	300	X	2	98.75	917.5	T1CWK-1	27F	1	1	
	797.5	1	300	X	2	98.75	917.5	T1CWJ-2	27F	1	1	

物料編號	L	數量	M	X	N	EQ	分格尺寸	使用位置	樓層	樓層數	每層數	備註
530	2	300	X	1	115	650	T2CWH-1	27F	1	2		
530	2	300	X	1	115	650	T2CWG-2	27F	1	2		
530	0	300	X	1	115	650	T2CWF-2	27F	1	0	取消	
530	0	300	X	1	115	650	T2CWF-1	27F	1	0	取消	
530	0	300	X	1	115	650	T2CWE-2	27F	1	0	取消	
530	0	300	X	1	115	650	T2CWE-1	27F	1	0	取消	
530	1	300	X	1	115	650	T2CWB-1	27F	1	1		
530	2	300	X	1	115	650	T2CWC-2	27F	1	2		
530	1	300	X	1	115	650	T2CWC-1	27F	1	1		
530	4	300	X	1	115	650	T2CWB-2	27F	1	4		
530	4	300	X	1	115	650	T2CWA-1	27F	1	4		
530	2	300	X	1	115	650	T2CWN-2	27F	1	2		
530	3	300	X	1	115	650	T2CWM-2	27F	1	3		
530	1	300	X	1	115	650	T2CWM-1	27F	1	1		
530	1	300	X	1	115	650	T2CWL-1	27F	1	1		
530	1	300	X	1	115	650	T2CWK-2	27F	1	1		
530	1	300	X	1	115	650	T2CWJ-1	27F	1	1		
合計	25											
330	2	250	X	1	40	450	T2CWH-1	27F	1	2		
330	1	250	X	1	40	450	T2CWG-2	27F	1	1		
330	0	250	X	1	40	450	T2CWF-1	27F	1	0	取消	
330	0	250	X	1	40	450	T2CWE-2	27F	1	0	取消	
330	1	250	X	1	40	450	T2CWN-1	27F	1	1		
330	1	250	X	1	40	450	T2CWL-2	27F	1	1		
330	1	250	X	1	40	450	T2CWK-1	27F	1	1		
330	1	250	X	1	40	450	T2CWJ-1	27F	1	1		
合計	7											
APB-10b	280	1	200	X	1	40	400	T2CWL-2	27F	1	1	
APB-25b	305	1	200	X	1	52.5	425	T2CWK-1	27F	1	1	
	305	1	200	X	1	52.5	425	T2CWJ-1	27F	1	1	

名稱	鋁板拆圖	制圖	鞠章芳	2019.3.16	修改	A	
材料	2mm厚鋁板	復核	謝永林	2019.3.28	日期	2019.10.30	
顏色	香檳金UCT803649FXL-3	批准	Jason		圖號	APB-01b(1)	

EG-DWG3



美特鋁質
MIDI Aluminium Fa
有限公司

工程號 J-837 地盤 觀塘

依據EI0282 I版
修改水缸位

物料編號	L	數量	M	X	N	EQ	分格尺寸	使用位置	樓層	樓層數	每層數	備註
APB-01b	530	2	300	X	1	115	650	T3CWF-1	27F	1	2	
	530	3	300	X	1	115	650	T3CWE-1	27F	1	3	
	530	1	300	X	1	115	650	T3CWM-2	27F	1	1	
	530	1	300	X	1	115	650	T3CWM-1	27F	1	1	
	530	1	300	X	1	115	650	T3CWL-2	27F	1	1	
	530	1	300	X	1	115	650	T3CWL-1	27F	1	1	
530	0	300	X	1	115	650	T3CWA-1	27F	1	0	取消	
合計	21											
APB-02b	330	2	250	X	1	40	450	T3CWF-1	27F	1	2	
	330	1	250	X	1	40	450	T3CWE-1	27F	1	1	
	330	1	250	X	1	40	450	T3CWM-1	27F	1	1	
	330	1	250	X	1	40	450	T3CWL-2	27F	1	1	
	330	1	250	X	1	40	450	T3CWL-1	27F	1	1	
	330	2	250	X	1	40	450	T3CWD-1	27F	1	2	
	330	2	250	X	1	40	450	T3CWG-1	27F	1	2	
合計	13											

物料編號	L	數量	M	X	N	EQ	分格尺寸	使用位置	樓層	樓層數	每層數	備註
APB-01b	530	3	300	X	1	115	650	T5CW N-1	27F	1	3	
	530	3	300	X	1	115	650	T5CW M-2	27F	1	3	
	530	0	300	X	1	115	650	T5CW L-1	27F	1	0	取消
	530	2	300	X	1	115	650	T5CW H-2	27F	1	2	
	530	1	300	X	1	115	650	T5CW H-1	27F	1	1	
	530	1	300	X	1	115	650	T5CW G-2	27F	1	1	
	530	1	300	X	1	115	650	T5CW G-1	27F	1	1	
	530	1	300	X	1	115	650	T5CW F-2	27F	1	1	
	530	1	300	X	1	115	650	T5CW F-1	27F	1	1	
	530	1	300	X	1	115	650	T5CW E-2	27F	1	1	
	530	1	300	X	1	115	650	T5CW E-1	27F	1	1	
	530	1	300	X	1	115	650	T5CW D-2	27F	1	1	
	530	1	300	X	1	115	650	T5CW D-1	27F	1	1	
	530	4	300	X	1	115	650	T5CW C-1	27F	1	4	
	530	2	300	X	1	115	650	T5CW A-3	27F	1	2	
合計	23											
APB-02b	330	1	250	X	1	40	450	T5CWN-1	27F	1	1	
	330	1	250	X	1	40	450	T5CWM-2	27F	1	1	
	330	0	250	X	1	40	450	T5CWL-1	27F	1	0	取消
	330	3	250	X	1	40	450	T5CWJK-1	27F	1	3	
	330	1	250	X	1	40	450	T5CWH-2	27F	1	1	
	330	1	250	X	1	40	450	T5CWG-1	27F	1	1	
	330	1	250	X	1	40	450	T5CWF-2	27F	1	1	
	330	1	250	X	1	40	450	T5CWE-1	27F	1	1	
	330	1	250	X	1	40	450	T5CWD-2	27F	1	1	
	330	2	250	X	1	40	450	T5CWA-3	27F	1	2	
合計	12											
APB-20b	260	1	180	X	1	40	380	T5CWJK-1	27F	1	1	

名稱	鋁板拆圖	制圖	鞠章芳	2019.3.16	修改	A	
材料	2mm厚鋁板	復核	謝永林	2019.3.28	日期	2019.10.30	
顏色	香檳金UCT803649FXL-3	批准	Jason		圖號	APB-01b(2)	



依據EI0282 I版
修改水缸位

工程號	J-837	地盤	觀塘裕民坊
-----	-------	----	-------

物料編號	L	數量	M	X	N	EQ	分格尺寸	使用位置	樓層	樓層數	每層數	備註
APB-103b	1405	1	300	X	4	102.5	1525.0	T1CW G-1	27F	1	1	
APB-104b	1022.5	1	300	X	3	61.25	1142.5	T1CW G-1	27F	1	1	
APB-105b	1537.5	1	280	X	5	68.75	1657.5	T1CW F-2	27F	1	1	
APB-106b	922.5	1	250	X	3	86.25	1042.5	T1CW F-2	27F	1	1	
APB-109b	1572.5	1	280	X	5	86.25	1692.5	T1CW E-1	27F	1	1	
APB-110b	690	1	300	X	2	45	810.0	T1CW D-1	27F	1	1	
APB-111b	922.5	0	250	X	3	86.25	1042.5	T1CW A-2	27F	1	0	取消
APB-112b	1405	0	300	X	4	102.5	1525.0	T1CW A-2	27F	1	0	取消
APB-113b	1405	0	300	X	4	102.5	1525.0	T1CW A-2	27F	1	0	取消
APB-117b	1880	1	300	X	6	40	2000.0	T1CW B-2	27F	1	1	
APB-118b	1547.5	1	280	X	5	73.75	1667.5	T1CW B-2	27F	1	1	
APB-120b	1097.5	1	300	X	3	98.75	1217.5	T1CW C-1	27F	1	1	
APB-121b	1405	1	300	X	4	102.5	1525.0	T1CW C-1	27F	1	1	
APB-122b	997.5	1	300	X	3	48.75	1117.5	T1CW M-1	27F	1	1	
APB-123b	997.5	1	300	X	3	48.75	1117.5	T1CW L-2	27F	1	1	
APB-124b	997.5	1	300	X	3	48.75	1117.5	T1CW K-1	27F	1	1	
APB-125b	997.5	1	300	X	3	48.75	1117.5	T1CW J-2	27F	1	1	
APB-126b	1022.5	1	300	X	3	61.25	1142.5	T1CW H-2	27F	1	1	
APB-127b	1405	1	300	X	4	102.5	1525.0	T1CW H-2	27F	1	1	

物料編號	L	數量	M	X	N	EQ	分格尺寸	使用位置	樓層	樓層數	每層數	備註
APB-201b	1405	1	300	X	4	102.5	1525.0	T2CW-H-1	27F	1	1	
APB-202b	1405	1	300	X	4	102.5	1525.0	T2CW-H-1	27F	1	1	
APB-203b	997.5	1	300	X	3	48.75	1117.5	T2CW-G-2	27F	1	1	
APB-204b	997.5	0	300	X	3	48.75	1117.5	T2CW-F-1	27F	1	0	取消
APB-205b	997.5	0	300	X	3	48.75	1117.5	T2CW-E-2	27F	1	0	取消
APB-206b	1260	1	250	X	4	130	1380.0	T2CW-C-2	27F	1	1	
APB-207b	1260	1	250	X	4	130	1380.0	T2CW-C-2	27F	1	1	
APB-208b	1022.5	1	300	X	3	61.25	1142.5	T2CW-B-2	27F	1	1	
APB-209b	1405	1	300	X	4	102.5	1525.0	T2CW-B-2	27F	1	1	
APB-212b	1405	1	300	X	4	102.5	1525.0	T2CW-A-1	27F	1	1	
APB-213b	1022.5	1	300	X	3	61.25	1142.5	T2CW-A-1	27F	1	1	
APB-214b	1637.5	1	300	X	5	68.75	1757.5	T2CW-N-2	27F	1	1	
APB-215b	997.5	1	300	X	3	48.75	1117.5	T2CW-N-2	27F	1	1	
APB-218b	1405	1	300	X	4	102.5	1525.0	T2CW-M-2	27F	1	1	
APB-219b	1022.5	1	300	X	3	61.25	1142.5	T2CW-M-2	27F	1	1	
APB-220b	1190	1	250	X	4	95	1310.0	T2CW-L-1	27F	1	1	
APB-221b	1465	1	300	X	4	132.5	1585.0	T2CW-K-2	27F	1	1	
APB-222b	922.5	1	250	X	3	86.25	1042.5	T2CW-J-1	27F	1	1	
APB-224b	490	1	300	X	1	95	610.0	T2CW-N-1	27F	1	1	

名稱	鋁板拆圖	制圖	鞠章芳	2019.3.16	修改	A	
材料	2mm厚鋁板	復核	謝永林	2019.3.28	日期	2019.10.30	
顏色	香檳金UCT803649FXL-3	批准	Jason		圖號	APB-103b(1)	



依據EI0282 I版
修改水缸位

工程號 J-837 地盤 觀塘裕民坊

物料編號	L	數量	M	X	N	EQ	分格尺寸	使用位置	樓層	樓層數	每層數	備註
APB-301b	987.5	1	300	X	3	43.75	1107.5	T3CW F-1	27F	1	1	
APB-302b	1405	1	300	X	4	102.5	1525.0	T3CW F-1	27F	1	1	
APB-303b	1405	1	300	X	4	102.5	1525.0	T3CW F-1	27F	1	1	
APB-304b	1405	1	300	X	4	102.5	1525.0	T3CW E-1	27F	1	1	
APB-305b	1022.5	1	300	X	3	61.25	1142.5	T3CW E-1	27F	1	1	
APB-306b	865	1	250	X	3	57.5	985.0	T3CW E-1	27F	1	1	
APB-307b	997.5	1	300	X	3	48.75	1117.5	T3CW M-1	27F	1	1	
APB-308b	647.5	1	250	X	2	73.75	767.5	T3CW M-1	27F	1	1	
APB-309b	997.5	1	300	X	3	48.75	1117.5	T3CW L-2	27F	1	1	
APB-310b	997.5	1	300	X	3	48.75	1117.5	T3CW K-1	27F	1	1	
APB-311b	922.5	1	250	X	3	86.25	1042.5	T3CW J-1	27F	1	1	
APB-313b	922.5	1	250	X	3	86.25	1042.5	T3CW H-1	27F	1	1	
APB-314b	997.5	1	300	X	3	48.75	1117.5	T3CW C-2	27F	1	1	
APB-315b	1022.5	1	300	X	3	61.25	1142.5	T3CW B-2	27F	1	1	
APB-316b	1405	1	300	X	4	102.5	1525.0	T3CW B-2	27F	1	1	
APB-319b	1405	0	300	X	4	102.5	1525.0	T3CW A-1	27F	1	0	取消
APB-320b	1022.5	0	300	X	3	61.25	1142.5	T3CW A-1	27F	1	0	取消

物料編號	L	數量	M	X	N	EQ	分格尺寸	使用位置	樓層	樓層數	每層數	備註
APB-503b	797.5	1	300	X	2	98.75	917.5	T5CW N-1	27F	1	1	
APB-504b	1405	1	300	X	4	102.5	1525.0	T5CW N-1	27F	1	1	
APB-505b	1097.5	1	300	X	3	98.75	1217.5	T5CW N-1	27F	1	1	
APB-506b	1097.5	1	300	X	3	98.75	1217.5	T5CW M-2	27F	1	1	
APB-507b	1405	1	300	X	4	102.5	1525.0	T5CW M-2	27F	1	1	
APB-508b	987.5	1	300	X	3	43.75	1107.5	T5CW M-2	27F	1	1	
APB-511b	687.5	0	300	X	2	43.75	807.5	T5CW L-1	27F	1	0	取消
APB-512b	1402.5	0	300	X	4	101.25	1522.5	T5CW L-1	27F	1	0	取消
APB-513b	1100	0	300	X	3	100	1220.0	T5CW L-1	27F	1	0	取消
APB-514b	522.5	1	300	X	1	111.25	642.5	T5CW JK-1	27F	1	1	
APB-515b	522.5	1	300	X	1	111.25	642.5	T5CW JK-1	27F	1	1	
APB-516b	607.5	1	250	X	2	53.75	727.5	T5CW JK-1	27F	1	1	
APB-518b	1405	1	300	X	4	102.5	1525.0	T5CW H-2	27F	1	1	
APB-519b	1097.5	1	300	X	3	98.75	1217.5	T5CW H-2	27F	1	1	
APB-520b	922.5	1	250	X	3	86.25	1042.5	T5CW G-1	27F	1	1	
APB-521b	997.5	1	300	X	3	48.75	1117.5	T5CW F-2	27F	1	1	
APB-522b	997.5	1	300	X	3	48.75	1117.5	T5CW E-1	27F	1	1	
APB-523b	997.5	1	300	X	3	48.75	1117.5	T5CW D-2	27F	1	1	
APB-525b	1462.5	1	250	X	5	106.25	1582.5	T5CW A-3	27F	1	1	
APB-526b	1462.5	1	250	X	5	106.25	1582.5	T5CW A-3	27F	1	1	
APB-529b	765	1	300	X	2	82.5	885.0	T5CW C-1	27F	1	1	
APB-530b	1097.5	1	300	X	3	98.75	1217.5	T5CW C-1	27F	1	1	
APB-531b	1405	1	300	X	4	102.5	1525.0	T5CW C-1	27F	1	1	

名稱	鋁板拆圖	制圖	鞠章芳	2019.3.16	修改	A	
材料	2mm厚鋁板	復核	謝永林	2019.3.28	日期	2019.10.30	
顏色	香檳金UCT803649FXL-3	批准	Jason		圖號	APB-103b(2)	



美特鋁質有限公司
MIDI Aluminium Fabricator Ltd.

依據EI0282 I版
修改水缸位

工程號 J-837 地盤 觀塘裕民坊

物料編號	L	數量	M	X	N	A	分格尺寸	使用位置	樓層	樓層數	每層數	備註
APB-SD-101b	787.5	1	300	X	2	93.75	907.5	T1CW G-1	27F	1	1	
APB-SD-103b	640.0	1	250	X	2	70	760.0	T1CW F-2	27F	1	1	
APB-SD-104b	847.5	1	250	X	3	48.75	967.5	T1CW E-1	27F	1	1	
APB-SD-105b	972.5	1	280	X	3	66.25	1092.5	T1CW D-1	27F	1	1	
APB-SD-106b	647.5	1	250	X	2	73.75	767.5	T1CW D-1	27F	1	1	
APB-SD-107b	815.0	1	300	X	2	107.5	935	T1CW D-1	27F	1	1	
APB-SD-108b	1160.0	0	250	X	4	80	1280.0	T1CW A-3	27F	1	0	取消
APB-SD-109b	887.5	0	250	X	3	68.75	1007.5	T1CW A-2	27F	1	0	取消
APB-SD-110b	887.5	1	250	X	3	68.75	1007.5	T1CWB-2	27F	1	1	
APB-SD-111b	1310.0	1	300	X	4	55	1430.0	T1CWB-1	27F	1	1	
APB-SD-112b	915.0	1	250	X	3	82.5	1035.0	T1CWC-1	27F	1	1	
APB-SD-113b	797.5	1	300	X	2	98.75	917.5	T1CWC-1	27F	1	1	
APB-SD-114b	815.0	1	300	X	2	107.5	935.0	T1CWM-2	27F	1	1	
APB-SD-115b	647.5	1	250	X	2	73.75	767.5	T1CWM-1	27F	1	1	
APB-SD-116b	647.5	1	250	X	2	73.75	767.5	T1CWL-2	27F	1	1	
APB-SD-117b	815.0	1	300	X	2	107.5	935.0	T1CWL-1	27F	1	1	
APB-SD-118b	815.0	1	300	X	2	107.5	935.0	T1CWK-2	27F	1	1	
APB-SD-121b	840.0	1	250	X	3	45	960.0	T1CWJ-1	27F	1	1	
APB-SD-122b	1015.0	1	300	X	3	57.5	1135.0	T1CWH-2	27F	1	1	
APB-SD-123b	687.5	1	300	X	2	43.75	807.5	T1CWH-2	27F	1	1	

物料編號	L	數量	M	X	N	A	分格尺寸	使用位置	樓層	樓層數	每層數	備註
APB-SD-201b	787.5	1	300	X	2	93.75	907.5	T2CWH-1	27F	1	1	
APB-SD-202b	897.5	1	250	X	3	73.75	1017.5	T2CWH-1	27F	1	1	
APB-SD-203b	647.5	1	250	X	2	73.75	767.5	T2CWG-2	27F	1	1	
APB-SD-204b	815.0	1	300	X	2	107.5	935.0	T2CWG-2	27F	1	1	
APB-SD-205b	815.0	0	300	X	2	107.5	935.0	T2CWF-2	27F	1	0	取消
APB-SD-206b	647.5	0	250	X	2	73.75	767.5	T2CWF-1	27F	1	0	取消
APB-SD-207b	647.5	0	250	X	2	73.75	767.5	T2CWE-2	27F	1	0	取消
APB-SD-208b	815.0	0	300	X	2	107.5	935.0	T2CWE-1	27F	1	0	取消
APB-SD-209b	740.0	1	300	X	2	70	860.0	T2CWD-1	27F	1	1	
APB-SD-210b	740.0	1	300	X	2	70	860.0	T2CWC-1	27F	1	1	
APB-SD-211b	1165.0	1	250	X	4	82.5	1285.0	T2CWB-2	27F	1	1	
APB-SD-212b	787.5	1	300	X	2	93.75	907.5	T2CWB-2	27F	1	1	
APB-SD-213b	787.5	1	300	X	2	93.75	907.5	T2CWA-1	27F	1	1	
APB-SD-214b	1065.0	1	300	X	3	82.5	1185.0	T2CWA-1	27F	1	1	
APB-SD-216b	787.5	1	300	X	2	93.75	907.5	T2CWM-2	27F	1	1	
APB-SD-217b	940.0	1	250	X	3	95	1060.0	T2CWM-1	27F	1	1	
APB-SD-218b	572.5	1	230	X	2	56.25	692.5	T2CWL-2	27F	1	1	
APB-SD-219b	847.5	1	250	X	3	48.75	967.5	T2CWL-2	27F	1	1	
APB-SD-220b	847.5	1	250	X	3	48.75	967.5	T2CWK-1	27F	1	1	
APB-SD-221b	585.0	1	250	X	2	42.5	705.0	T2CWK-1	27F	1	1	
APB-SD-222b	585.0	1	250	X	2	42.5	705.0	T2CWJ-1	27F	1	1	
APB-SD-223b	740.0	1	300	X	2	70	860.0	T2CWJ-1	27F	1	1	

名稱	鋁板拆圖	制圖	鞠章芳	2019.3.16	修改	A	
材料	2mm厚鋁板	復核	謝永林	2019.3.28	日期	2019.10.30	
顏色	香檳金UCT803649FXL-3	批准	Jason		圖號	APB-SD-101b(1)	



依據EI0282 I版
修改水缸位

工程號 J-837 地盤 觀塘裕民坊

物料編號	L	數量	M	X	N	A	分格尺寸	使用位置	樓層	樓層數	每層數	備註
APB-SD-301b	1247.5	1	290	X	4	43.75	1367.5	T3CWF-1	27F	1	1	
APB-SD-302b	1047.5	1	300	X	3	73.75	1167.5	T3CWE-1	27F	1	1	
APB-SD-303b	715.0	1	300	X	2	57.5	835.0	T3CWM-2	27F	1	1	
APB-SD-304b	647.5	1	250	X	2	73.75	767.5	T3CWL-2	27F	1	1	
APB-SD-305b	865.0	1	250	X	3	57.5	985.0	T3CWL-1	27F	1	1	
APB-SD-306b	815.0	1	300	X	2	107.5	935.0	T3CWK-2	27F	1	1	
APB-SD-307b	647.5	1	250	X	2	73.75	767.5	T3CWK-1	27F	1	1	
APB-SD-308b	740.0	1	300	X	2	70	860.0	T3CWJ-2	27F	1	1	
APB-SD-309b	647.5	1	250	X	2	73.75	767.5	T3CWJ-1	27F	1	1	
APB-SD-311b	697.5	1	250	X	2	98.75	817.5	T3CWH-1	27F	1	1	
APB-SD-312b	647.5	1	250	X	2	73.75	767.5	T3CWC-2	27F	1	1	
APB-SD-313b	815.0	1	300	X	2	107.5	935.0	T3CWC-1	27F	1	1	
APB-SD-314b	1265.0	1	290	X	4	52.5	1385.0	T3CWB-2	27F	1	1	
APB-SD-315b	787.5	1	300	X	2	93.75	907.5	T3CWB-2	27F	1	1	
APB-SD-316b	787.5	0	300	X	2	93.75	907.5	T3CWA-1	27F	1	0	取消
APB-SD-317b	1165.0	0	250	X	4	82.5	1285.0	T3CWA-1	27F	1	0	取消
APB-SD-318b	696.0	1	300	X	2	48	816.0	T3CWD-1	27F	1	1	
APB-SD-319b	647.5	1	250	X	2	73.75	767.5	T3CWD-1	27F	1	1	
APB-SD-320b	647.5	1	250	X	2	73.75	767.5	T3CWG-1	27F	1	1	
APB-SD-321b	697.5	1	250	X	2	98.75	817.5	T3CWG-1	27F	1	1	

物料編號	L	數量	M	X	N	A	分格尺寸	使用位置	樓層	樓層數	每層數	修改
APB-SD-501b	940.0	1	250	X	3	95	1060.0	T5CW N-1	27F	1	1	
APB-SD-502b	1140.0	1	250	X	4	70	1260.0	T5CW M-2	27F	1	1	
APB-SD-503b	890.0	0	250	X	3	70	1010.0	T5CW L-1	27F	1	0	取消
APB-SD-504b	592.5	1	250	X	2	46.25	712.5	T5CW JK-1	27F	1	1	
APB-SD-505b	787.5	1	300	X	2	93.75	907.5	T5CW H-2	27F	1	1	
APB-SD-506b	815.0	1	300	X	2	107.5	935.0	T5CW H-1	27F	1	1	
APB-SD-507b	765.0	1	300	X	2	82.5	885.0	T5CW G-2	27F	1	1	
APB-SD-508b	647.5	1	250	X	2	73.75	767.5	T5CW G-1	27F	1	1	
APB-SD-509b	647.5	1	250	X	2	73.75	767.5	T5CW F-2	27F	1	1	
APB-SD-510b	815.0	1	300	X	2	107.5	935.0	T5CW F-1	27F	1	1	
APB-SD-511b	840.0	1	250	X	3	45	960.0	T5CW E-2	27F	1	1	
APB-SD-512b	647.5	1	250	X	2	73.75	767.5	T5CW E-1	27F	1	1	
APB-SD-513b	647.5	1	250	X	2	73.75	767.5	T5CW D-2	27F	1	1	
APB-SD-514b	840.0	1	250	X	3	45	960.0	T5CW D-1	27F	1	1	
APB-SD-518b	1360.0	1	300	X	4	80	1480.0	T5CW A-3	27F	1	1	
APB-SD-520b	873.0	1	250	X	3	61.5	993.0	T5CW C-1	27F	1	1	
APB-SD-521b	987.5	1	300	X	3	43.75	1107.5	T5CW A-3	27F	1	1	

名稱	鋁板拆圖	制圖	鞠章芳	2019.3.16	修改	A	
材料	2mm厚鋁板	復核	謝永林	2019.3.28	日期	2019.10.30	
顏色	香檳金UCT803649FXL-3	批准	Jason		圖號	APB-SD-101b(2)	




工程號 J-837 地盤 觀塘裕民坊

依據EI0282 I版
修改水缸位

物料編號	L	數量	分格尺寸	使用位置	樓層	樓層數	每層數	備註
APB-28b	80	1	200	T1CWG-1	27F	1	1	
	80	1	200	T1CWD-1	27F	1	1	
	80	1	200	T1CWC-1	27F	1	1	
	80	1	200	T1CWH-2	27F	1	1	
合計		4						
物料編號	L	數量	分格尺寸	使用位置	樓層	樓層數	每層數	
APB-28b	80	2	200	T2CWC-2	27F	1	2	
	80	1	200	T2CWB-2	27F	1	1	
	80	1	200	T2CWA-1	27F	1	1	
	80	1	200	T2CWM-2	27F	1	1	
	合計		5					
物料編號	L	數量	分格尺寸	使用位置	樓層	樓層數	每層數	
APB-28b	80	1	200	T3CWE-1	27F	1	1	
	80	1	200	T3CWB-2	27F	1	1	
	80	0	200	T3CWA-1	27F	1	0	取消
合計		2						
物料編號	L	數量	分格尺寸	使用位置	樓層	樓層數	每層數	
APB-28b	80	1	200	T5CWN-1	27F	1	1	
	80	1	200	T5CWM-2	27F	1	1	
	80	0	200	T5CVL-1	27F	1	0	取消
	80	1	200	T5CWH-2	27F	1	1	
	80	1	200	T5CW C-1	27F	1	1	
合計		4						

保溫棉工廠配裝

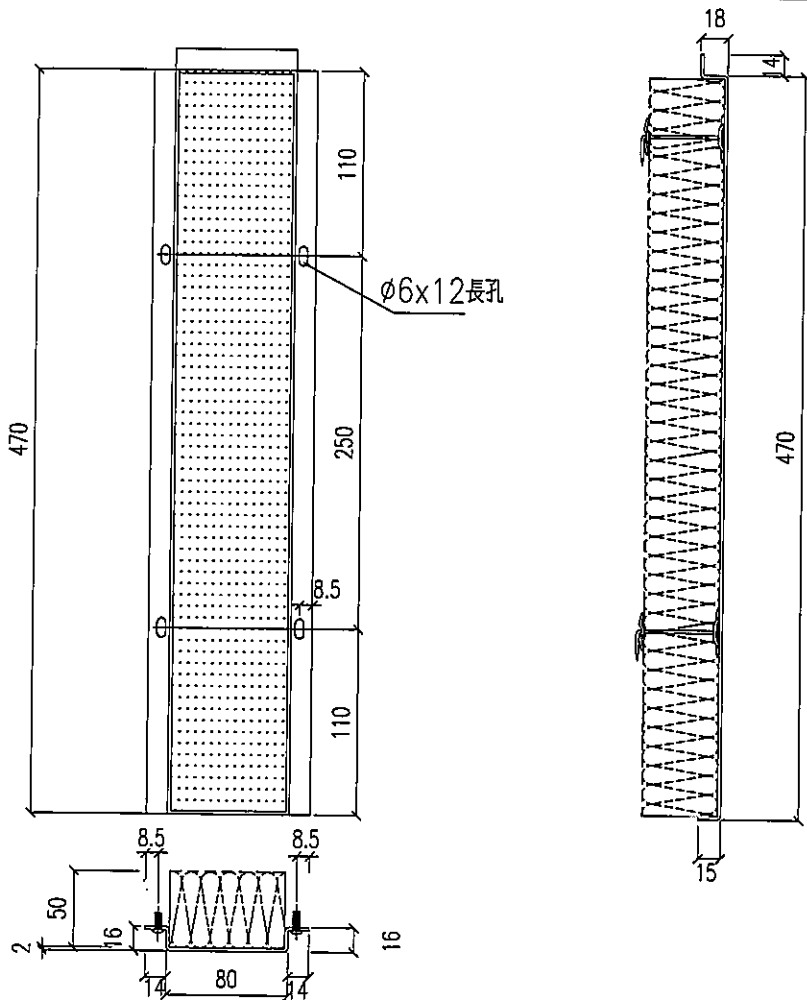

名稱	鋁板拆圖	制圖	鞠章芳	2019.3.16	修改	A	
材料	2mm厚鋁板	復核	謝永林	2019.3.28	日期	2019.10.30	
顏色	MILL	批准	Jason		圖號	APB-28b	



美特鋁質 有限公司
MIDI Aluminium Fabricator Ltd.

依據EIO282 I版
修改水缸位

工程號 J-837 地盤 觀塘裕民坊

物料編號	L	數量	M	X	N	EQ	分格尺寸	使用位置	樓層	樓層數	每層數	備註
APB-T101a	930.0	1	250	X	3	90	1050.0	T1CW G-1	27F	1	1	
APB-T103a	905.0	1	250	X	3	77.5	1025.0	T1CW G-1	27F	1	1	
APB-T104a	1330.0	1	300	X	4	65	1450.0	T1CW F-2	27F	1	1	
APB-T105a	930.0	1	250	X	3	90	1050.0	T1CW E-1	27F	1	1	
APB-T106a	1180.0	1	250	X	4	90	1300.0	T1CW D-1	27F	1	1	
APB-T108a	1180.0	1	250	X	4	90	1300.0	T1CW D-1	27F	1	1	
APB-T111a	980.0	1	280	X	3	70	1100.0	T1CW B-2	27F	1	1	
APB-T112a	1180.0	1	250	X	4	90	1300.0	T1CW B-1	27F	1	1	
APB-T117a	930.0	1	250	X	3	90	1050.0	T1CW L-2	27F	1	1	
APB-T118a	1330.0	1	300	X	4	65	1450.0	T1CW L-1	27F	1	1	
APB-T121a	1005.0	1	300	X	3	52.5	1125.0	T1CW J-2	27F	1	1	
APB-T122a	1180.0	1	250	X	4	90	1300.0	T1CW J-1	27F	1	1	
APB-T201a	980.0	1	280	X	3	70	1100.0	T2CWH-1	27F	1	1	
APB-T203a	980.0	1	280	X	3	70	1100.0	T2CWG-2	27F	1	1	
APB-T204a	1180.0	1	250	X	4	90	1300.0	T2CWG-2	27F	1	1	
APB-T207a	980.0	0	280	X	3	70	1100.0	T2CWE-2	27F	1	0	取消
APB-T208a	1180.0	0	250	X	4	90	1300.0	T2CWE-1	27F	1	0	取消
APB-T210a	1180.0	1	250	X	4	90	1300.0	T2CWC-1	27F	1	1	
APB-T213a	930.0	1	250	X	3	90	1050.0	T2CWA-1	27F	1	1	
APB-T214a	1330.0	1	300	X	4	65	1450.0	T2CWA-1	27F	1	1	
APB-T215a	1180.0	1	250	X	4	90	1300.0	T2CWN-1	27F	1	1	
APB-T216a	930.0	1	250	X	3	90	1050.0	T2CWM-2	27F	1	1	
APB-T217a	1330.0	1	300	X	4	65	1450.0	T2CWM-1	27F	1	1	
APB-T218a	905.0	1	250	X	3	77.5	1025.0	T2CWL-2	27F	1	1	
APB-T220a	1180.0	1	250	X	4	90	1300.0	T2CWLK-1	27F	1	1	
APB-T222a	1067.5	1	300	X	3	83.75	1187.5	T2CWJ-1	27F	1	1	
APB-T223a	1180.0	1	250	X	4	90	1300.0	T2CWJ-1	27F	1	1	
APB-T301a	930.0	1	250	X	3	90	1050.0	T3CW F-1	27F	1	1	
APB-T303a	1330.0	1	300	X	4	65	1450.0	T3CW E-1	27F	1	1	
APB-T304a	980.0	1	280	X	3	70	1100.0	T3CW E-1	27F	1	1	
APB-T307a	980.0	1	280	X	3	70	1100.0	T3CW L-2	27F	1	1	
APB-T308a	1180.0	1	250	X	4	90	1300.0	T3CW L-1	27F	1	1	
APB-T315a	980.0	1	280	X	3	70	1100.0	T3CW C-2	27F	1	1	
APB-T316a	1180.0	1	250	X	4	90	1300.0	T3CW C-1	27F	1	1	
APB-T319a	930.0	0	250	X	3	90	1050.0	T3CW A-1	27F	1	0	取消
APB-T320a	1330.0	0	300	X	4	65	1450.0	T3CW A-1	27F	1	0	取消
APB-T321a	1181.5	1	250	X	4	90.75	1301.5	T3CW D-1	27F	1	1	
APB-T323a	930.0	1	250	X	3	90	1050.0	T3CW G-1	27F	1	1	
APB-T501a	980.0	1	280	X	3	70	1100.0	T5CW N-1	27F	1	1	
APB-T502a	1355.0	1	300	X	4	77.5	1475.0	T5CW N-1	27F	1	1	
APB-T505a	930.0	0	250	X	3	90	1050.0	T5CW L-1	27F	1	0	取消
APB-T506a	1355.0	0	300	X	4	77.5	1475.0	T5CW L-1	27F	1	0	取消
APB-T507a	1355.0	1	300	X	4	77.5	1475.0	T5CW JK-1	27F	1	1	
APB-T509a	880.0	1	250	X	3	65	1000.0	T5CW JK-1	27F	1	1	
APB-T511a	980.0	1	280	X	3	70	1100.0	T5CW H-2	27F	1	1	
APB-T512a	1205.0	1	250	X	4	102.5	1325.0	T5CW H-1	27F	1	1	
APB-T515a	980.0	1	280	X	3	70	1100.0	T5CW F-2	27F	1	1	
APB-T516a	1180.0	1	250	X	4	90	1300.0	T5CW F-1	27F	1	1	
APB-T519a	980.0	1	280	X	3	70	1100.0	T5CW D-2	27F	1	1	
APB-T520a	1180.0	1	250	X	4	90	1300.0	T5CW D-1	27F	1	1	
APB-T523a	1355.0	1	300	X	4	77.5	1475.0	T5CW A-3	27F	1	1	

名稱	鋁板拆圖	制圖	鞠章芳	2019.3.16	修改	A	
材料	2mm厚鋁板	復核	謝永林	2019.3.28	日期	2019.10.30	
顏色	香檳金UCT803649FXL-3	批准	Jason		圖號	APB-T101a(1)	



美特鋁質 有限公司
MIDI Aluminium Fabricator Ltd.

工程號 J-837 地盤 觀塘裕民坊

依據EI0282 I版
修改水缸位

物料編號	L	數量	M	X	N	EQ	分格尺寸	使用位置	樓層	樓層數	每層數	備註
APB-T107aR	980.0	1	280	X	3	70	1100.0	T1CW D-1	27F	1	1	
APB-T109aR	1635.0	0	300	X	5	67.5	1755.0	T1CW A-3	27F	1	0	取消
APB-T110aR	930.0	0	250	X	3	90	1050.0	T1CW A-2	27F	1	0	取消
APB-T113aR	1330.0	1	300	X	4	65	1450.0	T1CW C-1	27F	1	1	
APB-T114aR	980.0	1	280	X	3	70	1100.0	T1CW C-1	27F	1	1	
APB-T115aR	1180.0	1	250	X	4	90	1300.0	T1CW M-2	27F	1	1	
APB-T116aR	980.0	1	280	X	3	70	1100.0	T1CW M-1	27F	1	1	
APB-T119aR	1180.0	1	250	X	4	90	1300.0	T1CW K-2	27F	1	1	
APB-T120aR	1005.0	1	280	X	3	82.5	1125.0	T1CW K-1	27F	1	1	
APB-T123aR	1330.0	1	300	X	4	65	1450.0	T1CW H-2	27F	1	1	
APB-T124aR	930.0	1	250	X	3	90	1050.0	T1CW H-2	27F	1	1	
APB-T202aR	1180.0	1	250	X	4	90	1300.0	T2CWH-1	27F	1	1	
APB-T205aR	1180.0	0	250	X	4	90	1300.0	T2CWF-2	27F	1	0	取消
APB-T206aR	980.0	0	280	X	3	70	1100.0	T2CWF-1	27F	1	0	取消
APB-T209aR	1180.0	1	250	X	4	90	1300.0	T2CWD-1	27F	1	1	
APB-T211aR	1330.0	1	300	X	4	65	1450.0	T2CWB-2	27F	1	1	
APB-T212aR	930.0	1	250	X	3	90	1050.0	T2CWB-2	27F	1	1	
APB-T219aR	1180.0	1	250	X	4	90	1300.0	T2CWL-2	27F	1	1	
APB-T221aR	1067.5	1	300	X	3	83.75	1187.5	T2CWK-1	27F	1	1	
APB-T302aR	1330.0	1	300	X	4	65	1450.0	T3CW F-1	27F	1	1	
APB-T305aR	1330.0	1	300	X	4	65	1450.0	T3CW M-2	27F	1	1	
APB-T306aR	980.0	1	280	X	3	70	1100.0	T3CW M-1	27F	1	1	
APB-T309aR	1180.0	1	250	X	4	90	1300.0	T3CW K-2	27F	1	1	
APB-T310aR	980.0	1	280	X	3	70	1100.0	T3CW K-1	27F	1	1	
APB-T311aR	1180.0	1	250	X	4	90	1300.0	T3CW J-2	27F	1	1	
APB-T312aR	980.0	1	280	X	3	70	1100.0	T3CW J-1	27F	1	1	
APB-T313aR	980.0	1	280	X	3	70	1100.0	T3CW H-2	27F	1	1	
APB-T314aR	1180.0	1	250	X	4	90	1300.0	T3CW H-1	27F	1	1	
APB-T317aR	1330.0	1	300	X	4	65	1450.0	T3CW B-2	27F	1	1	
APB-T318aR	930.0	1	250	X	3	90	1050.0	T3CW B-2	27F	1	1	
APB-T322aR	930.0	1	250	X	3	90	1050.0	T3CW D-1	27F	1	1	
APB-T324aR	1180.0	1	250	X	4	90	1300.0	T3CW G-1	27F	1	1	
APB-T503aR	1355.0	1	300	X	4	77.5	1475.0	T5CW M-2	27F	1	1	
APB-T504aR	930.0	1	250	X	3	90	1050.0	T5CW M-2	27F	1	1	
APB-T508aR	880.0	1	250	X	3	65	1000.0	T5CW JK-1	27F	1	1	
APB-T510aR	1270.0	1	280	X	4	75	1390.0	T5CW JK-1	27F	1	1	
APB-T513aR	1180.0	1	250	X	4	90	1300.0	T5CW G-2	27F	1	1	
APB-T514aR	980.0	1	280	X	3	70	1100.0	T5CW G-1	27F	1	1	
APB-T517aR	1180.0	1	250	X	4	90	1300.0	T5CW E-2	27F	1	1	
APB-T518aR	980.0	1	280	X	3	70	1100.0	T5CW E-1	27F	1	1	
APB-T521aR	1680.0	1	300	X	5	90	1800.0	T5CW C-1	27F	1	1	
APB-T522aR	942.0	1	250	X	3	96	1062.0	T5CW C-1	27F	1	1	
APB-T524aR	930.0	1	250	X	3	90	1050.0	T5CW A-3	27F	1	1	

名稱	鋁板拆圖	制圖	鞠章芳	2019.3.16	修改	A	
材料	2mm厚鋁板	復核	謝永林	2019.3.28	日期	2019.10.30	
顏色	香檳金UCT803649FXL-3	批准	Jason		圖號	APB-T107aR(1)	



美特鋁質 有限公司
MIDI Aluminium Fabricator Ltd.

依據EI0282 I版
修改水缸位

工程號 J-837 地盤 觀塘裕民坊

物料編號	L	數量	M	X	N	EQ	分格尺寸	使用位置	樓層	樓層數	每層數	備註
APB-T101b	930.0	1	250	X	3	90	1050.0	T1CW G-1	27F	1	1	
APB-T103b	905.0	1	250	X	3	77.5	1025.0	T1CW G-1	27F	1	1	
APB-T104b	1330.0	1	300	X	4	65	1450.0	T1CW F-2	27F	1	1	
APB-T105b	930.0	1	250	X	3	90	1050.0	T1CW E-1	27F	1	1	
APB-T106b	1180.0	1	250	X	4	90	1300.0	T1CW D-1	27F	1	1	
APB-T108b	1180.0	1	250	X	4	90	1300.0	T1CW D-1	27F	1	1	
APB-T111b	930.0	1	250	X	3	90	1050.0	T1CW B-2	27F	1	1	
APB-T112b	1330.0	1	300	X	4	65	1450.0	T1CW B-1	27F	1	1	
APB-T117b	980.0	1	280	X	3	70	1100.0	T1CW L-2	27F	1	1	
APB-T118b	1180.0	1	250	X	4	90	1300.0	T1CW L-1	27F	1	1	
APB-T121b	1005.0	1	300	X	3	52.5	1125.0	T1CW J-2	27F	1	1	
APB-T122b	1180.0	1	250	X	4	90	1300.0	T1CW J-1	27F	1	1	
APB-T201b	980.0	1	280	X	3	70	1100.0	T2CWH-1	27F	1	1	
APB-T203b	980.0	1	280	X	3	70	1100.0	T2CWG-2	27F	1	1	
APB-T204b	1180.0	1	250	X	4	90	1300.0	T2CWG-2	27F	1	1	
APB-T207b	980.0	0	280	X	3	70	1100.0	T2CWE-2	27F	1	0	取消
APB-T208b	1180.0	0	250	X	4	90	1300.0	T2CWE-1	27F	1	0	取消
APB-T210b	1180.0	1	250	X	4	90	1300.0	T2CWC-1	27F	1	1	
APB-T213b	930.0	1	250	X	3	90	1050.0	T2CWA-1	27F	1	1	
APB-T214b	1330.0	1	300	X	4	65	1450.0	T2CWA-1	27F	1	1	
APB-T215b	1180.0	1	250	X	4	90	1300.0	T2CWN-1	27F	1	1	
APB-T216b	930.0	1	250	X	3	90	1050.0	T2CWM-2	27F	1	1	
APB-T217b	1330.0	1	300	X	4	65	1450.0	T2CWM-1	27F	1	1	
APB-T218b	905.0	1	250	X	3	77.5	1025.0	T2CWL-2	27F	1	1	
APB-T220b	1180.0	1	250	X	4	90	1300.0	T2CWK-1	27F	1	1	
APB-T222b	1067.5	1	300	X	3	83.75	1187.5	T2CWJ-1	27F	1	1	
APB-T223b	1180.0	1	250	X	4	90	1300.0	T2CWJ-1	27F	1	1	
APB-T301b	930.0	1	250	X	3	90	1050.0	T3CW F-1	27F	1	1	
APB-T303b	1330.0	1	300	X	4	65	1450.0	T3CW E-1	27F	1	1	
APB-T304b	980.0	1	280	X	3	70	1100.0	T3CW E-1	27F	1	1	
APB-T307b	980.0	1	280	X	3	70	1100.0	T3CW L-2	27F	1	1	
APB-T308b	1180.0	1	250	X	4	90	1300.0	T3CW L-1	27F	1	1	
APB-T315b	980.0	1	280	X	3	70	1100.0	T3CW C-2	27F	1	1	
APB-T316b	1180.0	1	250	X	4	90	1300.0	T3CW C-1	27F	1	1	
APB-T319b	930.0	0	250	X	3	90	1050.0	T3CW A-1	27F	1	0	取消
APB-T320b	1330.0	0	300	X	4	65	1450.0	T3CW A-1	27F	1	0	取消
APB-T321b	1181.5	1	250	X	4	90.75	1301.5	T3CW D-1	27F	1	1	
APB-T323b	930.0	1	250	X	3	90	1050.0	T3CW G-1	27F	1	1	
APB-T501b	980.0	1	280	X	3	70	1100.0	T5CW N-1	27F	1	1	
APB-T502b	1355.0	1	300	X	4	77.5	1475.0	T5CW N-1	27F	1	1	
APB-T505b	930.0	0	250	X	3	90	1050.0	T5CW L-1	27F	1	0	取消
APB-T506b	1355.0	0	300	X	4	77.5	1475.0	T5CW L-1	27F	1	0	取消
APB-T507b	1355.0	1	300	X	4	77.5	1475.0	T5CW JK-1	27F	1	1	
APB-T509b	880.0	1	250	X	3	65	1000.0	T5CW JK-1	27F	1	1	
APB-T511b	980.0	1	280	X	3	70	1100.0	T5CW H-2	27F	1	1	
APB-T512b	1205.0	1	250	X	4	102.5	1325.0	T5CW H-1	27F	1	1	
APB-T515b	980.0	1	280	X	3	70	1100.0	T5CW F-2	27F	1	1	
APB-T516b	1180.0	1	250	X	4	90	1300.0	T5CW F-1	27F	1	1	
APB-T519b	980.0	1	280	X	3	70	1100.0	T5CW D-2	27F	1	1	
APB-T520b	1180.0	1	250	X	4	90	1300.0	T5CW D-1	27F	1	1	
APB-T523b	1355.0	1	300	X	4	77.5	1475.0	T5CW A-3	27F	1	1	

名稱	鋁板拆圖	制圖	鞠章芳	2019.3.16	修改	A	
材料	2mm厚鋁板	復核	謝永林	2019.3.28	日期	2019.10.30	
顏色	香檳金UCT803649FXL-3	批准	Jason		圖號	APB-T101b(1)	




美特鋁質 有限公司
MIDI Aluminium Fabricator Ltd.

工程號 J-837 地盤 觀塘裕民坊


依據EI0282 I版
修改水缸位

物料編號	L	數量	M	X	N	EQ	分格尺寸	使用位置	樓層	樓層數	每層數	備註
APB-T107bR	980.0	1	280	X	3	70	1100.0	T1CW D-1	27F	1	1	
APB-T109bR	1635.0	0	300	X	5	67.5	1755.0	T1CW A-3	27F	1	0	取消
APB-T110bR	930.0	0	250	X	3	90	1050.0	T1CW A-2	27F	1	0	取消
APB-T113bR	1330.0	1	300	X	4	65	1450.0	T1CW C-1	27F	1	1	
APB-T114bR	980.0	1	280	X	3	70	1100.0	T1CW C-1	27F	1	1	
APB-T115bR	1180.0	1	250	X	4	90	1300.0	T1CW M-2	27F	1	1	
APB-T116bR	980.0	1	280	X	3	70	1100.0	T1CW M-1	27F	1	1	
APB-T119bR	1180.0	1	250	X	4	90	1300.0	T1CW K-2	27F	1	1	
APB-T120bR	1005.0	1	280	X	3	82.5	1125.0	T1CW K-1	27F	1	1	
APB-T123bR	1330.0	1	300	X	4	65	1450.0	T1CW H-2	27F	1	1	
APB-T124bR	930.0	1	250	X	3	90	1050.0	T1CW H-2	27F	1	1	
APB-T202bR	1180.0	1	250	X	4	90	1300.0	T2CWH-1	27F	1	1	
APB-T205bR	1180.0	0	250	X	4	90	1300.0	T2CWF-2	27F	1	0	取消
APB-T206bR	980.0	0	280	X	3	70	1100.0	T2CWF-1	27F	1	0	取消
APB-T209bR	1180.0	1	250	X	4	90	1300.0	T2CWD-1	27F	1	1	
APB-T211bR	1330.0	1	300	X	4	65	1450.0	T2CWB-2	27F	1	1	
APB-T212bR	930.0	1	250	X	3	90	1050.0	T2CWB-2	27F	1	1	
APB-T219bR	1180.0	1	250	X	4	90	1300.0	T2CWL-2	27F	1	1	
APB-T221bR	1067.5	1	300	X	3	83.75	1187.5	T2CWK-1	27F	1	1	
APB-T302bR	1330.0	1	300	X	4	65	1450.0	T3CW F-1	27F	1	1	
APB-T305bR	1330.0	1	300	X	4	65	1450.0	T3CW M-2	27F	1	1	
APB-T306bR	980.0	1	280	X	3	70	1100.0	T3CW M-1	27F	1	1	
APB-T309bR	1180.0	1	250	X	4	90	1300.0	T3CW K-2	27F	1	1	
APB-T310bR	980.0	1	280	X	3	70	1100.0	T3CW K-1	27F	1	1	
APB-T311bR	1180.0	1	250	X	4	90	1300.0	T3CW J-2	27F	1	1	
APB-T312bR	980.0	1	280	X	3	70	1100.0	T3CW J-1	27F	1	1	
APB-T313bR	980.0	1	280	X	3	70	1100.0	T3CW H-2	27F	1	1	
APB-T314bR	1180.0	1	250	X	4	90	1300.0	T3CW H-1	27F	1	1	
APB-T317bR	1330.0	1	300	X	4	65	1450.0	T3CW B-2	27F	1	1	
APB-T318bR	930.0	1	250	X	3	90	1050.0	T3CW B-2	27F	1	1	
APB-T322bR	930.0	1	250	X	3	90	1050.0	T3CW D-1	27F	1	1	
APB-T324bR	1180.0	1	250	X	4	90	1300.0	T3CW G-1	27F	1	1	
APB-T503bR	1355.0	1	300	X	4	77.5	1475.0	T5CW M-2	27F	1	1	
APB-T504bR	930.0	1	250	X	3	90	1050.0	T5CW M-2	27F	1	1	
APB-T508bR	880.0	1	250	X	3	65	1000.0	T5CW JK-1	27F	1	1	
APB-T510bR	1270.0	1	280	X	4	75	1390.0	T5CW JK-1	27F	1	1	
APB-T513bR	1180.0	1	250	X	4	90	1300.0	T5CW G-2	27F	1	1	
APB-T514bR	980.0	1	280	X	3	70	1100.0	T5CW G-1	27F	1	1	
APB-T517bR	1180.0	1	250	X	4	90	1300.0	T5CW E-2	27F	1	1	
APB-T518bR	980.0	1	280	X	3	70	1100.0	T5CW E-1	27F	1	1	
APB-T521bR	1680.0	1	300	X	5	90	1800.0	T5CW C-1	27F	1	1	
APB-T522bR	942.0	1	250	X	3	96	1062.0	T5CW C-1	27F	1	1	
APB-T524bR	930.0	1	250	X	3	90	1050.0	T5CW A-3	27F	1	1	


名稱	鋁板拆圖	制圖	鞠章芳	2019.3.16	修改	A	
材料	2mm厚鋁板	復核	謝永林	2019.3.28	日期	2019.10.30	
顏色	香檳金UCT803649FXL-3	批准	Jason		圖號	APB-T107bR(1)	

 美特鋁質 有限公司 MIDI Aluminium Fabricator Ltd.	依據E10282 I版 修改水缸位
工程號 J-837 地盤 觀塘裕民坊	

物料編號	L	數量	M	X	N	A	分格尺寸	使用位置	樓層	樓層數	每層數	備註
APB-SD-301a	1247.5	1	290	X	4	43.75	1367.5	T3CWF-1	27F	1	1	
APB-SD-302a	1047.5	1	300	X	3	73.75	1167.5	T3CWE-1	27F	1	1	
APB-SD-303a	715.0	1	300	X	2	57.5	835.0	T3CWM-2	27F	1	1	
APB-SD-304a	647.5	1	250	X	2	73.75	767.5	T3CWL-2	27F	1	1	
APB-SD-305a	865.0	1	250	X	3	57.5	985.0	T3CWL-1	27F	1	1	
APB-SD-306a	815.0	1	300	X	2	107.5	935.0	T3CWK-2	27F	1	1	
APB-SD-307a	647.5	1	250	X	2	73.75	767.5	T3CWK-1	27F	1	1	
APB-SD-308a	740.0	1	300	X	2	70	860.0	T3CWJ-2	27F	1	1	
APB-SD-309a	647.5	1	250	X	2	73.75	767.5	T3CWJ-1	27F	1	1	
APB-SD-311a	697.5	1	250	X	2	98.75	817.5	T3CWH-1	27F	1	1	
APB-SD-312a	647.5	1	250	X	2	73.75	767.5	T3CWC-2	27F	1	1	
APB-SD-313a	815.0	1	300	X	2	107.5	935.0	T3CWC-1	27F	1	1	
APB-SD-314a	1265.0	1	290	X	4	52.5	1385.0	T3CWB-2	27F	1	1	
APB-SD-315a	787.5	1	300	X	2	93.75	907.5	T3CWB-2	27F	1	1	
APB-SD-316a	787.5	0	300	X	2	93.75	907.5	T3CWA-1	27F	1	0	取消
APB-SD-317a	1165.0	0	250	X	4	82.5	1285.0	T3CWA-1	27F	1	0	取消
APB-SD-318a	696.0	1	300	X	2	48	816.0	T3CWD-1	27F	1	1	
APB-SD-319a	647.5	1	250	X	2	73.75	767.5	T3CWD-1	27F	1	1	
APB-SD-320a	647.5	1	250	X	2	73.75	767.5	T3CWG-1	27F	1	1	
APB-SD-321a	697.5	1	250	X	2	98.75	817.5	T3CWG-1	27F	1	1	

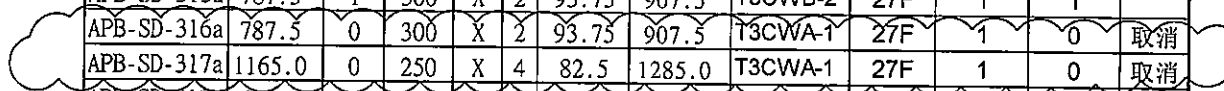

物料編號	L	數量	M	X	N	A	分格尺寸	使用位置	樓層	樓層數	每層數	備註
APB-SD-501a	940.0	1	250	X	3	95	1060.0	T5CW N-1	27F	1	1	
APB-SD-502a	1140.0	1	250	X	4	70	1260.0	T5CW M-2	27F	1	1	
APB-SD-503a	890.0	0	250	X	3	70	1010.0	T5CW L-1	27F	1	0	取消
APB-SD-504a	592.5	1	250	X	2	46.25	712.5	T5CW JK-1	27F	1	1	
APB-SD-505a	787.5	1	300	X	2	93.75	907.5	T5CW H-2	27F	1	1	
APB-SD-506a	815.0	1	300	X	2	107.5	935.0	T5CW H-1	27F	1	1	
APB-SD-507a	765.0	1	300	X	2	82.5	885.0	T5CW G-2	27F	1	1	
APB-SD-508a	647.5	1	250	X	2	73.75	767.5	T5CW G-1	27F	1	1	
APB-SD-509a	647.5	1	250	X	2	73.75	767.5	T5CW F-2	27F	1	1	
APB-SD-510a	815.0	1	300	X	2	107.5	935.0	T5CW F-1	27F	1	1	
APB-SD-511a	840.0	1	250	X	3	45	960.0	T5CW E-2	27F	1	1	
APB-SD-512a	647.5	1	250	X	2	73.75	767.5	T5CW E-1	27F	1	1	
APB-SD-513a	647.5	1	250	X	2	73.75	767.5	T5CW D-2	27F	1	1	
APB-SD-514a	840.0	1	250	X	3	45	960.0	T5CW D-1	27F	1	1	
APB-SD-518a	1360.0	1	300	X	4	80	1480.0	T5CW A-3	27F	1	1	
APB-SD-520a	873.0	1	250	X	3	61.5	993.0	T5CW C-1	27F	1	1	
APB-SD-521a	987.5	1	300	X	3	43.75	1107.5	T5CW A-3	27F	1	1	

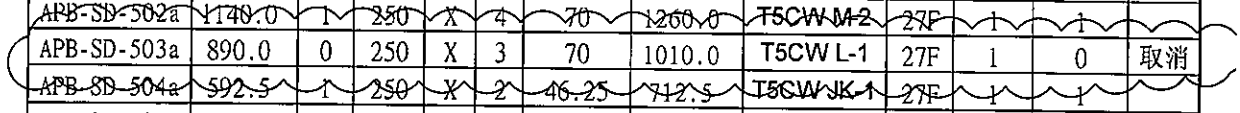

名稱	鋁板拆圖	制圖	鞠章芳	2019.3.16	修改	A	
材料	2mm厚鋁板	復核	謝永林	2019.3.28	日期	2019.10.30	
顏色	香檳金UCT803649FXL-3	批准	Jason		圖號	APB-SD-101a(2)	


EG-DWG3

美特鋁質 有限公司
MIDI Aluminium Fabricator

工程號 J-837 地盤 觀塘裕民坊

依據EI0282 I版
修改水缸位

物料編號	L	數量	分格尺寸	使用位置	樓層	樓層數	每層數	備註
APB-28c	80	1	200	T1CW G-1	27F	1	1	
	80	1	200	T1CW D-1	27F	1	1	
	80	1	200	T1CW C-1	27F	1	1	
	80	1	200	T1CW H-2	27F	1	1	
合計		4						
物料編號	L	數量	分格尺寸	使用位置	樓層	樓層數	每層數	
APB-28c	80	2	200	T2CWC-2	27F	1	2	
	80	1	200	T2CWB-2	27F	1	1	
	80	1	200	T2CWA-1	27F	1	1	
	80	1	200	T2CWM-2	27F	1	1	
合計		5						
物料編號	L	數量	分格尺寸	使用位置	樓層	樓層數	每層數	
APB-28c	80	1	200	T3CWE-1	27F	1	1	
	80	1	200	T3CWB-2	27F	1	1	
	80	0	200	T3CWA-1	27F	1	0	取消
	合計		2					
物料編號	L	數量	分格尺寸	使用位置	樓層	樓層數	每層數	
APB-28c	80	1	200	T5CW N-1	27F	1	1	
	80	1	200	T5CW M-2	27F	1	1	
	80	0	200	T5CW L-1	27F	1	0	取消
	80	1	200	T5CW H-2	27F	1	1	
	80	1	200	T5CW C-1	27F	1	1	
合計		4						

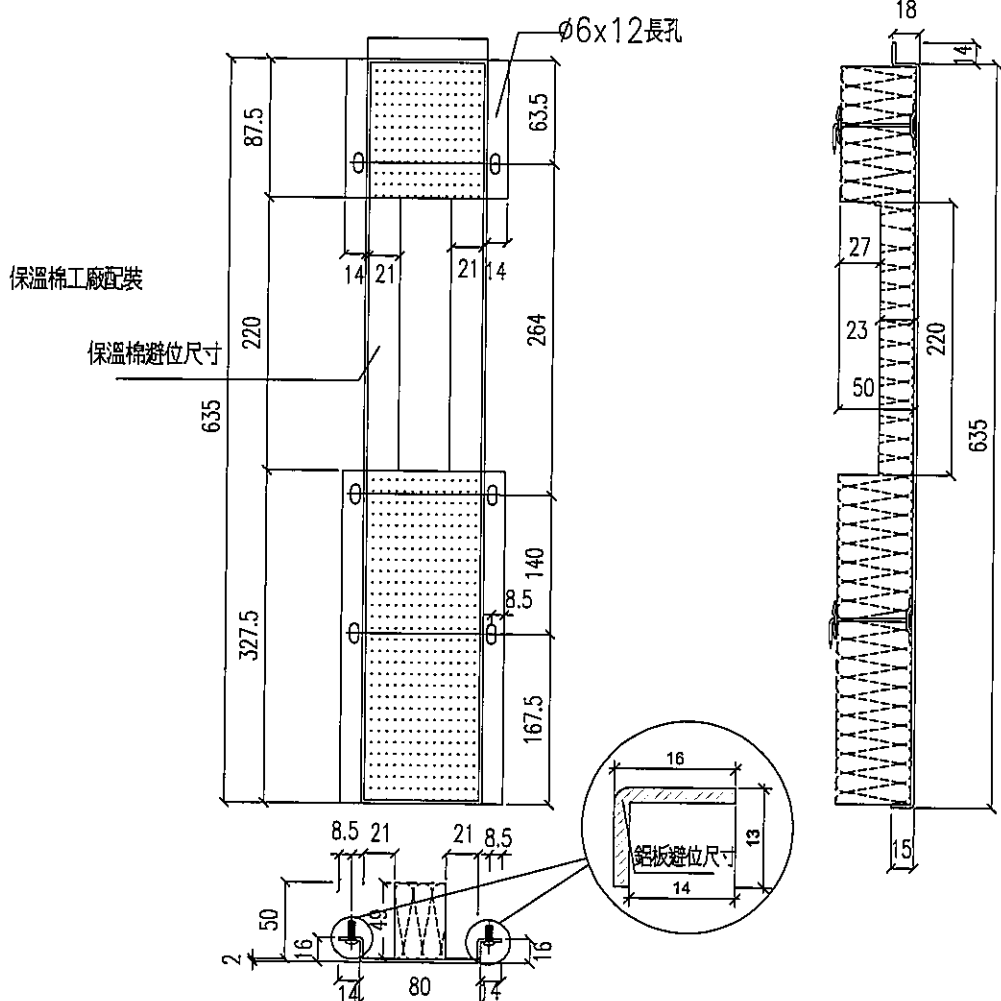

名稱	鋁板拆圖	制圖	鞠章芳	2019.3.16	修改	A	
材料	2mm厚鋁板	復核	謝永林	2019.3.28	日期	2019.10.30	
顏色	MILL	批准	Jason		圖號	APB-28c	

EG-DWG3



美特鋁質有限公司
MIDI Aluminium Fabricat

工程號 J-837 地盤 觀塘裕民坊


依據EI0282 I版
修改水缸位


物料編號	L	數量	M	X	N	EQ	分格尺寸	使用位置	樓層	樓層數	每層數	備註
APB-01b	530	3	300	X	1	115	650	T1CWG-1	27F	1	3	
	530	2	300	X	1	115	650	T1CWF-2	27F	1	2	
	530	2	300	X	1	115	650	T1CWE-1	27F	1	2	
	530	2	300	X	1	115	650	T1CWD-1	27F	1	2	
	530	0	300	X	1	115	650	T1CWA-3	27F	1	0	取消
	530	0	300	X	1	115	650	T1CWA-2	27F	1	0	取消
	530	3	300	X	1	115	650	T1CWB-2	27F	1	3	
	530	3	300	X	1	115	650	T1CWC-1	27F	1	3	
	530	1	300	X	1	115	650	T1CWM-2	27F	1	1	
	530	1	300	X	1	115	650	T1CWM-1	27F	1	1	
	530	1	300	X	1	115	650	T1CWL-2	27F	1	1	
	530	1	300	X	1	115	650	T1CWL-1	27F	1	1	
	530	1	300	X	1	115	650	T1CWK-2	27F	1	1	
	530	1	300	X	1	115	650	T1CWK-1	27F	1	1	
	530	1	300	X	1	115	650	T1CWJ-2	27F	1	1	
530	1	300	X	1	115	650	T1CWJ-1	27F	1	1		
530	3	300	X	1	115	650	T1CWH-2	27F	1	3		
合計		26										
APB-02b	330	2	250	X	1	40	450	T1CWD-1	27F	1	2	
	330	1	250	X	1	40	450	T1CWC-1	27F	1	1	
	330	1	250	X	1	40	450	T1CWM-1	27F	1	1	
	330	1	250	X	1	40	450	T1CWL-2	27F	1	1	
	330	1	250	X	1	40	450	T1CWH-2	27F	1	1	
合計		6										
APB-10b	280	1	200	X	1	40	400	T1CWF-2	27F	1	1	
APB-29b	955	1	250	X	3	102.5	1075.0	T1CWG-1	27F	1	1	
APB-31b	797.5	1	300	X	2	98.75	917.5	T1CWK-1	27F	1	1	
	797.5	1	300	X	2	98.75	917.5	T1CWJ-2	27F	1	1	

物料編號	L	數量	M	X	N	EQ	分格尺寸	使用位置	樓層	樓層數	每層數	備註
APB-01b	530	2	300	X	1	115	650	T2CWH-1	27F	1	2	
	530	2	300	X	1	115	650	T2CWG-2	27F	1	2	
	530	0	300	X	1	115	650	T2CWF-2	27F	1	0	取消
	530	0	300	X	1	115	650	T2CWF-1	27F	1	0	取消
	530	0	300	X	1	115	650	T2CWE-2	27F	1	0	取消
	530	0	300	X	1	115	650	T2CWE-1	27F	1	0	取消
	530	1	300	X	1	115	650	T2CWB-1	27F	1	1	
	530	2	300	X	1	115	650	T2CWC-2	27F	1	2	
	530	1	300	X	1	115	650	T2CWC-1	27F	1	1	
	530	4	300	X	1	115	650	T2CWB-2	27F	1	4	
	530	4	300	X	1	115	650	T2CWA-1	27F	1	4	
	530	2	300	X	1	115	650	T2CWN-2	27F	1	2	
	530	3	300	X	1	115	650	T2CWM-2	27F	1	3	
	530	1	300	X	1	115	650	T2CWM-1	27F	1	1	
	530	1	300	X	1	115	650	T2CWL-1	27F	1	1	
530	1	300	X	1	115	650	T2CWK-2	27F	1	1		
530	1	300	X	1	115	650	T2CWJ-1	27F	1	1		
合計		25										
APB-02b	330	2	250	X	1	40	450	T2CWH-1	27F	1	2	
	330	1	250	X	1	40	450	T2CWG-2	27F	1	1	
	330	0	250	X	1	40	450	T2CWF-1	27F	1	0	取消
	330	0	250	X	1	40	450	T2CWE-2	27F	1	0	取消
	330	1	250	X	1	40	450	T2CWN-1	27F	1	1	
	330	1	250	X	1	40	450	T2CWL-2	27F	1	1	
	330	1	250	X	1	40	450	T2CWK-1	27F	1	1	
	330	1	250	X	1	40	450	T2CWJ-1	27F	1	1	
合計		7										
APB-10b	280	1	200	X	1	40	400	T2CWL-2	27F	1	1	
APB-25b	305	1	200	X	1	52.5	425	T2CWK-1	27F	1	1	
	305	1	200	X	1	52.5	425	T2CWJ-1	27F	1	1	

名稱	鋁板拆圖	制圖	鞠章芳	2019.3.16	修改	A
材料	2mm厚鋁板	復核	謝永林	2019.3.28	日期	2019.10.30
顏色	香檳金UCT803649FXL-3	批准	Jason		圖號	APB-01b(1)

EG-DWG3

 美特鋁質 有限公司 MIDI Aluminium Fa				物料編號	L	數量	M	X	N	EQ	分格尺寸	使用位置	樓層	樓層數	每層數	備註
工程號 J-837 地盤 觀塘 <div style="border: 1px solid black; padding: 5px; width: fit-content; margin: 10px auto;"> 依據EIO282 I版 修改水缸位 </div>				APB-01b	530	2	300	X	1	115	650	T3CWF-1	27F	1	2	
					530	3	300	X	1	115	650	T3CWE-1	27F	1	3	
					530	1	300	X	1	115	650	T3CWM-2	27F	1	1	
					530	1	300	X	1	115	650	T3CWM-1	27F	1	1	
					530	1	300	X	1	115	650	T3CWL-2	27F	1	1	
					530	1	300	X	1	115	650	T3CWL-1	27F	1	1	
					530	1	300	X	1	115	650	T3CWK-2	27F	1	1	
					530	1	300	X	1	115	650	T3CWK-1	27F	1	1	
					530	1	300	X	1	115	650	T3CWJ-1	27F	1	1	
					530	1	300	X	1	115	650	T3CWH-3	27F	1	1	
					530	2	300	X	1	115	650	T3CWH-1	27F	1	2	
					530	1	300	X	1	115	650	T3CWC-2	27F	1	1	
					530	1	300	X	1	115	650	T3CWC-1	27F	1	1	
					530	4	300	X	1	115	650	T3CWB-2	27F	1	4	
					530	0	300	X	1	115	650	T3CWA-1	27F	1	0	取消
合計		21														
物料編號 L 數量 M X N EQ 分格尺寸 使用位置 樓層 樓層數 每層數 備註				APB-02b	330	2	250	X	1	40	450	T3CWF-1	27F	1	2	
					330	1	250	X	1	40	450	T3CWE-1	27F	1	1	
					330	1	250	X	1	40	450	T3CWM-1	27F	1	1	
					330	1	250	X	1	40	450	T3CWL-2	27F	1	1	
					330	1	250	X	1	40	450	T3CWK-1	27F	1	1	
					330	1	250	X	1	40	450	T3CWJ-2	27F	1	1	
					330	1	250	X	1	40	450	T3CWJ-1	27F	1	1	
					330	1	250	X	1	40	450	T3CWC-2	27F	1	1	
					330	2	250	X	1	40	450	T3CWD-1	27F	1	2	
					330	2	250	X	1	40	450	T3CWG-1	27F	1	2	
					合計		13									

 美特鋁質 有限公司 MIDI Aluminium Fa				物料編號	L	數量	M	X	N	EQ	分格尺寸	使用位置	樓層	樓層數	每層數	備註
工程號 J-837 地盤 觀塘 <div style="border: 1px solid black; padding: 5px; width: fit-content; margin: 10px auto;"> 依據EIO282 I版 修改水缸位 </div>				APB-01b	530	3	300	X	1	115	650	T5CW N-1	27F	1	3	
					530	3	300	X	1	115	650	T5CW M-2	27F	1	3	
					530	0	300	X	1	115	650	T5CW L-1	27F	1	0	取消
					530	2	300	X	1	115	650	T5CW H-2	27F	1	2	
					530	1	300	X	1	115	650	T5CW H-1	27F	1	1	
					530	1	300	X	1	115	650	T5CW G-2	27F	1	1	
					530	1	300	X	1	115	650	T5CW G-1	27F	1	1	
					530	1	300	X	1	115	650	T5CW F-2	27F	1	1	
					530	1	300	X	1	115	650	T5CW F-1	27F	1	1	
					530	1	300	X	1	115	650	T5CW E-2	27F	1	1	
					530	1	300	X	1	115	650	T5CW E-1	27F	1	1	
					530	1	300	X	1	115	650	T5CW D-2	27F	1	1	
					530	1	300	X	1	115	650	T5CW D-1	27F	1	1	
					530	4	300	X	1	115	650	T5CW C-1	27F	1	4	
					530	2	300	X	1	115	650	T5CW A-3	27F	1	2	
合計		23														
物料編號 L 數量 M X N EQ 分格尺寸 使用位置 樓層 樓層數 每層數 備註				APB-02b	330	1	250	X	1	40	450	T5CWN-1	27F	1	1	
					330	1	250	X	1	40	450	T5CWN-2	27F	1	1	
					330	0	250	X	1	40	450	T5CWL-1	27F	1	0	取消
					330	3	250	X	1	40	450	T5CWJK-1	27F	1	3	
					330	1	250	X	1	40	450	T5CWH-2	27F	1	1	
					330	1	250	X	1	40	450	T5CWG-1	27F	1	1	
					330	1	250	X	1	40	450	T5CWF-2	27F	1	1	
					330	1	250	X	1	40	450	T5CWE-1	27F	1	1	
					330	1	250	X	1	40	450	T5CWD-2	27F	1	1	
					330	2	250	X	1	40	450	T5CWA-3	27F	1	2	
					合計		12									
物料編號 L 數量 M X N EQ 分格尺寸 使用位置 樓層 樓層數 每層數 備註				APB-20b	260	1	180	X	1	40	380	T5CWJK-1	27F	1	1	

名稱	鋁板拆圖	制圖	鞠章芳	2019.3.16	修改	A	
材料	2mm厚鋁板	復核	謝永林	2019.3.28	日期	2019.10.30	
顏色	香檳金UCT803649FXL-3	批准	Jason		圖號	APB-01b(2)	



美特鋁質 有限公司
MIDI Aluminium Fabricator Ltd.

依據EI0282 I版
修改水缸位

工程號 J-837 地盤 觀塘裕民坊

物料編號	L	數量	M	X	N	EQ	分格尺寸	使用位置	樓層	樓層數	每層數	備註
APB-103b	1405	1	300	X	4	102.5	1525.0	T1CW G-1	27F	1	1	
APB-104b	1022.5	1	300	X	3	61.25	1142.5	T1CW G-1	27F	1	1	
APB-105b	1537.5	1	280	X	5	68.75	1657.5	T1CW F-2	27F	1	1	
APB-106b	922.5	1	250	X	3	86.25	1042.5	T1CW F-2	27F	1	1	
APB-109b	1572.5	1	280	X	5	86.25	1692.5	T1CW E-1	27F	1	1	
APB-110b	690	1	300	X	2	45	810.0	T1CW D-1	27F	1	1	
APB-111b	922.5	0	250	X	3	86.25	1042.5	T1CW A-2	27F	1	0	取消
APB-112b	1405	0	300	X	4	102.5	1525.0	T1CW A-2	27F	1	0	取消
APB-113b	1405	0	300	X	4	102.5	1525.0	T1CW A-2	27F	1	0	取消
APB-117b	1880	1	300	X	6	40	2000.0	T1CW B-2	27F	1	1	
APB-118b	1547.5	1	280	X	5	73.75	1667.5	T1CW B-2	27F	1	1	
APB-120b	1097.5	1	300	X	3	98.75	1217.5	T1CW C-1	27F	1	1	
APB-121b	1405	1	300	X	4	102.5	1525.0	T1CW C-1	27F	1	1	
APB-122b	997.5	1	300	X	3	48.75	1117.5	T1CW M-1	27F	1	1	
APB-123b	997.5	1	300	X	3	48.75	1117.5	T1CW L-2	27F	1	1	
APB-124b	997.5	1	300	X	3	48.75	1117.5	T1CW K-1	27F	1	1	
APB-125b	997.5	1	300	X	3	48.75	1117.5	T1CW J-2	27F	1	1	
APB-126b	1022.5	1	300	X	3	61.25	1142.5	T1CW H-2	27F	1	1	
APB-127b	1405	1	300	X	4	102.5	1525.0	T1CW H-2	27F	1	1	

物料編號	L	數量	M	X	N	EQ	分格尺寸	使用位置	樓層	樓層數	每層數	備註
APB-201b	1405	1	300	X	4	102.5	1525.0	T2CW-H-1	27F	1	1	
APB-202b	1405	1	300	X	4	102.5	1525.0	T2CW-H-1	27F	1	1	
APB-203b	997.5	1	300	X	3	48.75	1117.5	T2CW-G-2	27F	1	1	
APB-204b	997.5	0	300	X	3	48.75	1117.5	T2CW-F-1	27F	1	0	取消
APB-205b	997.5	0	300	X	3	48.75	1117.5	T2CW-E-2	27F	1	0	取消
APB-206b	1260	1	250	X	4	130	1380.0	T2CW-C-2	27F	1	1	
APB-207b	1260	1	250	X	4	130	1380.0	T2CW-C-2	27F	1	1	
APB-208b	1022.5	1	300	X	3	61.25	1142.5	T2CW-B-2	27F	1	1	
APB-209b	1405	1	300	X	4	102.5	1525.0	T2CW-B-2	27F	1	1	
APB-212b	1405	1	300	X	4	102.5	1525.0	T2CW-A-1	27F	1	1	
APB-213b	1022.5	1	300	X	3	61.25	1142.5	T2CW-A-1	27F	1	1	
APB-214b	1637.5	1	300	X	5	68.75	1757.5	T2CW-N-2	27F	1	1	
APB-215b	997.5	1	300	X	3	48.75	1117.5	T2CW-N-2	27F	1	1	
APB-218b	1405	1	300	X	4	102.5	1525.0	T2CW-M-2	27F	1	1	
APB-219b	1022.5	1	300	X	3	61.25	1142.5	T2CW-M-2	27F	1	1	
APB-220b	1190	1	250	X	4	95	1310.0	T2CW-L-1	27F	1	1	
APB-221b	1465	1	300	X	4	132.5	1585.0	T2CW-K-2	27F	1	1	
APB-222b	922.5	1	250	X	3	86.25	1042.5	T2CW-J-1	27F	1	1	
APB-224b	490	1	300	X	1	95	610.0	T2CW-N-1	27F	1	1	

名稱	鋁板拆圖	制圖	鞠章芳	2019.3.16	修改	A	
材料	2mm厚鋁板	復核	謝永林	2019.3.28	日期	2019.10.30	
顏色	香檳金UCT803649FXL-3	批准	Jason		圖號	APB-103b(1)	



依據EI0282 I版
修改水缸位

工程號 J-837 地盤 觀塘裕民坊

物料編號	L	數量	M	X	N	EQ	分格尺寸	使用位置	樓層	樓層數	每層數	備註
APB-301b	987.5	1	300	X	3	43.75	1107.5	T3CW F-1	27F	1	1	
APB-302b	1405	1	300	X	4	102.5	1525.0	T3CW F-1	27F	1	1	
APB-303b	1405	1	300	X	4	102.5	1525.0	T3CW F-1	27F	1	1	
APB-304b	1405	1	300	X	4	102.5	1525.0	T3CW E-1	27F	1	1	
APB-305b	1022.5	1	300	X	3	61.25	1142.5	T3CW E-1	27F	1	1	
APB-306b	865	1	250	X	3	57.5	985.0	T3CW E-1	27F	1	1	
APB-307b	997.5	1	300	X	3	48.75	1117.5	T3CW M-1	27F	1	1	
APB-308b	647.5	1	250	X	2	73.75	767.5	T3CW M-1	27F	1	1	
APB-309b	997.5	1	300	X	3	48.75	1117.5	T3CW L-2	27F	1	1	
APB-310b	997.5	1	300	X	3	48.75	1117.5	T3CW K-1	27F	1	1	
APB-311b	922.5	1	250	X	3	86.25	1042.5	T3CW J-1	27F	1	1	
APB-313b	922.5	1	250	X	3	86.25	1042.5	T3CW H-1	27F	1	1	
APB-314b	997.5	1	300	X	3	48.75	1117.5	T3CW C-2	27F	1	1	
APB-315b	1022.5	1	300	X	3	61.25	1142.5	T3CW B-2	27F	1	1	
APB-316b	1405	1	300	X	4	102.5	1525.0	T3CW B-2	27F	1	1	
APB-319b	1405	0	300	X	4	102.5	1525.0	T3CW A-1	27F	1	0	取消
APB-320b	1022.5	0	300	X	3	61.25	1142.5	T3CW A-1	27F	1	0	取消

物料編號	L	數量	M	X	N	EQ	分格尺寸	使用位置	樓層	樓層數	每層數	備註
APB-503b	797.5	1	300	X	2	98.75	917.5	T5CW N-1	27F	1	1	
APB-504b	1405	1	300	X	4	102.5	1525.0	T5CW N-1	27F	1	1	
APB-505b	1097.5	1	300	X	3	98.75	1217.5	T5CW N-1	27F	1	1	
APB-506b	1097.5	1	300	X	3	98.75	1217.5	T5CW M-2	27F	1	1	
APB-507b	1405	1	300	X	4	102.5	1525.0	T5CW M-2	27F	1	1	
APB-508b	987.5	1	300	X	3	43.75	1107.5	T5CW M-2	27F	1	1	
APB-511b	687.5	0	300	X	2	43.75	807.5	T5CW L-1	27F	1	0	取消
APB-512b	1402.5	0	300	X	4	101.25	1522.5	T5CW L-1	27F	1	0	取消
APB-513b	1100	0	300	X	3	100	1220.0	T5CW L-1	27F	1	0	取消
APB-514b	522.5	1	300	X	1	111.25	642.5	T5CW JK-1	27F	1	1	
APB-515b	522.5	1	300	X	1	111.25	642.5	T5CW JK-1	27F	1	1	
APB-516b	607.5	1	250	X	2	53.75	727.5	T5CW JK-1	27F	1	1	
APB-518b	1405	1	300	X	4	102.5	1525.0	T5CW H-2	27F	1	1	
APB-519b	1097.5	1	300	X	3	98.75	1217.5	T5CW H-2	27F	1	1	
APB-520b	922.5	1	250	X	3	86.25	1042.5	T5CW G-1	27F	1	1	
APB-521b	997.5	1	300	X	3	48.75	1117.5	T5CW F-2	27F	1	1	
APB-522b	997.5	1	300	X	3	48.75	1117.5	T5CW E-1	27F	1	1	
APB-523b	997.5	1	300	X	3	48.75	1117.5	T5CW D-2	27F	1	1	
APB-525b	1462.5	1	250	X	5	106.25	1582.5	T5CW A-3	27F	1	1	
APB-526b	1462.5	1	250	X	5	106.25	1582.5	T5CW A-3	27F	1	1	
APB-529b	765	1	300	X	2	82.5	885.0	T5CW C-1	27F	1	1	
APB-530b	1097.5	1	300	X	3	98.75	1217.5	T5CW C-1	27F	1	1	
APB-531b	1405	1	300	X	4	102.5	1525.0	T5CW C-1	27F	1	1	

名稱	鋁板拆圖	制圖	鞠章芳	2019.3.16	修改	A	
材料	2mm厚鋁板	復核	謝永林	2019.3.28	日期	2019.10.30	
顏色	香檳金UCT803649FXL-3	批准	Jason		圖號	APB-103b(2)	



美特鋁質 有限公司
MIDI Aluminium Fabricator Ltd.

依據EI0282 I版
修改水缸位

工程號 J-837 地盤 觀塘裕民坊

物料編號	L	數量	M	X	N	A	分格尺寸	使用位置	樓層	樓層數	每層數	備註
APB-SD-101b	787.5	1	300	X	2	93.75	907.5	T1CW G-1	27F	1	1	
APB-SD-103b	640.0	1	250	X	2	70	760.0	T1CW F-2	27F	1	1	
APB-SD-104b	847.5	1	250	X	3	48.75	967.5	T1CW E-1	27F	1	1	
APB-SD-105b	972.5	1	280	X	3	66.25	1092.5	T1CW D-1	27F	1	1	
APB-SD-106b	647.5	1	250	X	2	73.75	767.5	T1CW D-1	27F	1	1	
APB-SD-107b	815.0	1	300	X	2	107.5	935	T1CW D-1	27F	1	1	
APB-SD-108b	1160.0	0	250	X	4	80	1280.0	T1CW A-3	27F	1	0	取消
APB-SD-109b	887.5	0	250	X	3	68.75	1007.5	T1CW A-2	27F	1	0	取消
APB-SD-110b	887.5	1	250	X	3	68.75	1007.5	T1CWB-2	27F	1	1	
APB-SD-111b	1310.0	1	300	X	4	55	1430.0	T1CWB-1	27F	1	1	
APB-SD-112b	915.0	1	250	X	3	82.5	1035.0	T1CWC-1	27F	1	1	
APB-SD-113b	797.5	1	300	X	2	98.75	917.5	T1CWC-1	27F	1	1	
APB-SD-114b	815.0	1	300	X	2	107.5	935.0	T1CWM-2	27F	1	1	
APB-SD-115b	647.5	1	250	X	2	73.75	767.5	T1CWM-1	27F	1	1	
APB-SD-116b	647.5	1	250	X	2	73.75	767.5	T1CWL-2	27F	1	1	
APB-SD-117b	815.0	1	300	X	2	107.5	935.0	T1CWL-1	27F	1	1	
APB-SD-118b	815.0	1	300	X	2	107.5	935.0	T1CWK-2	27F	1	1	
APB-SD-121b	840.0	1	250	X	3	45	960.0	T1CWJ-1	27F	1	1	
APB-SD-122b	1015.0	1	300	X	3	57.5	1135.0	T1CWH-2	27F	1	1	
APB-SD-123b	687.5	1	300	X	2	43.75	807.5	T1CWH-2	27F	1	1	

物料編號	L	數量	M	X	N	A	分格尺寸	使用位置	樓層	樓層數	每層數	備註
APB-SD-201b	787.5	1	300	X	2	93.75	907.5	T2CWH-1	27F	1	1	
APB-SD-202b	897.5	1	250	X	3	73.75	1017.5	T2CWH-1	27F	1	1	
APB-SD-203b	647.5	1	250	X	2	73.75	767.5	T2CWG-2	27F	1	1	
APB-SD-204b	815.0	1	300	X	2	107.5	935.0	T2CWG-2	27F	1	1	
APB-SD-205b	815.0	0	300	X	2	107.5	935.0	T2CWF-2	27F	1	0	取消
APB-SD-206b	647.5	0	250	X	2	73.75	767.5	T2CWF-1	27F	1	0	取消
APB-SD-207b	647.5	0	250	X	2	73.75	767.5	T2CWE-2	27F	1	0	取消
APB-SD-208b	815.0	0	300	X	2	107.5	935.0	T2CWE-1	27F	1	0	取消
APB-SD-209b	740.0	1	300	X	2	70	860.0	T2CWD-1	27F	1	1	
APB-SD-210b	740.0	1	300	X	2	70	860.0	T2CWC-1	27F	1	1	
APB-SD-211b	1165.0	1	250	X	4	82.5	1285.0	T2CWB-2	27F	1	1	
APB-SD-212b	787.5	1	300	X	2	93.75	907.5	T2CWB-2	27F	1	1	
APB-SD-213b	787.5	1	300	X	2	93.75	907.5	T2CWA-1	27F	1	1	
APB-SD-214b	1065.0	1	300	X	3	82.5	1185.0	T2CWA-1	27F	1	1	
APB-SD-216b	787.5	1	300	X	2	93.75	907.5	T2CWM-2	27F	1	1	
APB-SD-217b	940.0	1	250	X	3	95	1060.0	T2CWM-1	27F	1	1	
APB-SD-218b	572.5	1	230	X	2	56.25	692.5	T2CWL-2	27F	1	1	
APB-SD-219b	847.5	1	250	X	3	48.75	967.5	T2CWL-2	27F	1	1	
APB-SD-220b	847.5	1	250	X	3	48.75	967.5	T2CWK-1	27F	1	1	
APB-SD-221b	585.0	1	250	X	2	42.5	705.0	T2CWK-1	27F	1	1	
APB-SD-222b	585.0	1	250	X	2	42.5	705.0	T2CWJ-1	27F	1	1	
APB-SD-223b	740.0	1	300	X	2	70	860.0	T2CWJ-1	27F	1	1	

名稱	鋁板拆圖	制圖	鞠章芳	2019.3.16	修改	A	
材料	2mm厚鋁板	復核	謝泳林	2019.3.28	日期	2019.10.30	
顏色	香檳金UCT803649FXL-3	批准	Jason		圖號	APB-SD-101b(1)	



美特鋁質 有限公司
MIDI Aluminium Fabricator Ltd.

依據EI0282 I版
修改水缸位

工程號 J-837 地盤 觀塘裕民坊

物料編號	L	數量	M	X	N	A	分格尺寸	使用位置	樓層	樓層數	每層數	備註
APB-SD-301b	1247.5	1	290	X	4	43.75	1367.5	T3CWF-1	27F	1	1	
APB-SD-302b	1047.5	1	300	X	3	73.75	1167.5	T3CWE-1	27F	1	1	
APB-SD-303b	715.0	1	300	X	2	57.5	835.0	T3CWM-2	27F	1	1	
APB-SD-304b	647.5	1	250	X	2	73.75	767.5	T3CWL-2	27F	1	1	
APB-SD-305b	865.0	1	250	X	3	57.5	985.0	T3CWL-1	27F	1	1	
APB-SD-306b	815.0	1	300	X	2	107.5	935.0	T3CWK-2	27F	1	1	
APB-SD-307b	647.5	1	250	X	2	73.75	767.5	T3CWK-1	27F	1	1	
APB-SD-308b	740.0	1	300	X	2	70	860.0	T3CWJ-2	27F	1	1	
APB-SD-309b	647.5	1	250	X	2	73.75	767.5	T3CWJ-1	27F	1	1	
APB-SD-311b	697.5	1	250	X	2	98.75	817.5	T3CWH-1	27F	1	1	
APB-SD-312b	647.5	1	250	X	2	73.75	767.5	T3CWC-2	27F	1	1	
APB-SD-313b	815.0	1	300	X	2	107.5	935.0	T3CWC-1	27F	1	1	
APB-SD-314b	1265.0	1	290	X	4	52.5	1385.0	T3CWB-2	27F	1	1	
APB-SD-315b	787.5	1	300	X	2	93.75	907.5	T3CWB-2	27F	1	1	
APB-SD-316b	787.5	0	300	X	2	93.75	907.5	T3CWA-1	27F	1	0	取消
APB-SD-317b	1165.0	0	250	X	4	82.5	1285.0	T3CWA-1	27F	1	0	取消
APB-SD-318b	696.0	1	300	X	2	48	816.0	T3CWD-1	27F	1	1	
APB-SD-319b	647.5	1	250	X	2	73.75	767.5	T3CWD-1	27F	1	1	
APB-SD-320b	647.5	1	250	X	2	73.75	767.5	T3CWG-1	27F	1	1	
APB-SD-321b	697.5	1	250	X	2	98.75	817.5	T3CWG-1	27F	1	1	

物料編號	L	數量	M	X	N	A	分格尺寸	使用位置	樓層	樓層數	每層數	修改
APB-SD-501b	940.0	1	250	X	3	95	1060.0	T5CW N-1	27F	1	1	
APB-SD-502b	1140.0	1	250	X	4	70	1260.0	T5CW M-2	27F	1	1	
APB-SD-503b	890.0	0	250	X	3	70	1010.0	T5CW L-1	27F	1	0	取消
APB-SD-504b	592.5	1	250	X	2	46.25	712.5	T5CW JK-1	27F	1	1	
APB-SD-505b	787.5	1	300	X	2	93.75	907.5	T5CW H-2	27F	1	1	
APB-SD-506b	815.0	1	300	X	2	107.5	935.0	T5CW H-1	27F	1	1	
APB-SD-507b	765.0	1	300	X	2	82.5	885.0	T5CW G-2	27F	1	1	
APB-SD-508b	647.5	1	250	X	2	73.75	767.5	T5CW G-1	27F	1	1	
APB-SD-509b	647.5	1	250	X	2	73.75	767.5	T5CW F-2	27F	1	1	
APB-SD-510b	815.0	1	300	X	2	107.5	935.0	T5CW F-1	27F	1	1	
APB-SD-511b	840.0	1	250	X	3	45	960.0	T5CW E-2	27F	1	1	
APB-SD-512b	647.5	1	250	X	2	73.75	767.5	T5CW E-1	27F	1	1	
APB-SD-513b	647.5	1	250	X	2	73.75	767.5	T5CW D-2	27F	1	1	
APB-SD-514b	840.0	1	250	X	3	45	960.0	T5CW D-1	27F	1	1	
APB-SD-518b	1360.0	1	300	X	4	80	1480.0	T5CW A-3	27F	1	1	
APB-SD-520b	873.0	1	250	X	3	61.5	993.0	T5CW C-1	27F	1	1	
APB-SD-521b	987.5	1	300	X	3	43.75	1107.5	T5CW A-3	27F	1	1	

名稱	鋁板拆圖	制圖	鞠章芳	2019.3.16	修改	A	
材料	2mm厚鋁板	復核	謝永林	2019.3.28	日期	2019.10.30	
顏色	香檳金UCT803649FXL-3	批准	Jason		圖號	APB-SD-101b(2)	

EG-DWG3


美特鋁質 有限公司
MIDI Aluminium Fabricator Lt

工程號 J-837 地盤 觀塘裕民坊

依據E10282 I版
修改水缸位

物料編號	L	數量	分格尺寸	使用位置	樓層	樓層數	每層數	備註
APB-28b	80	1	200	T1CWG-1	27F	1	1	
	80	1	200	T1CWD-1	27F	1	1	
	80	1	200	T1CWC-1	27F	1	1	
	80	1	200	T1CWH-2	27F	1	1	
合計		4						
物料編號	L	數量	分格尺寸	使用位置	樓層	樓層數	每層數	
APB-28b	80	2	200	T2CWC-2	27F	1	2	
	80	1	200	T2CWB-2	27F	1	1	
	80	1	200	T2CWA-1	27F	1	1	
	80	1	200	T2CWM-2	27F	1	1	
合計		5						
物料編號	L	數量	分格尺寸	使用位置	樓層	樓層數	每層數	
APB-28b	80	1	200	T3CWE-1	27F	1	1	
	80	1	200	T3CWB-2	27F	1	1	
	80	0	200	T3CWA-1	27F	1	0	取消
合計		2						
物料編號	L	數量	分格尺寸	使用位置	樓層	樓層數	每層數	
APB-28b	80	1	200	T5CWN-1	27F	1	1	
	80	1	200	T5CWM-2	27F	1	1	
	80	0	200	T5CWL-1	27F	1	0	取消
	80	1	200	T5CWH-2	27F	1	1	
	80	1	200	T5CW C-1	27F	1	1	
合計		4						

保溫棉工廠配裝

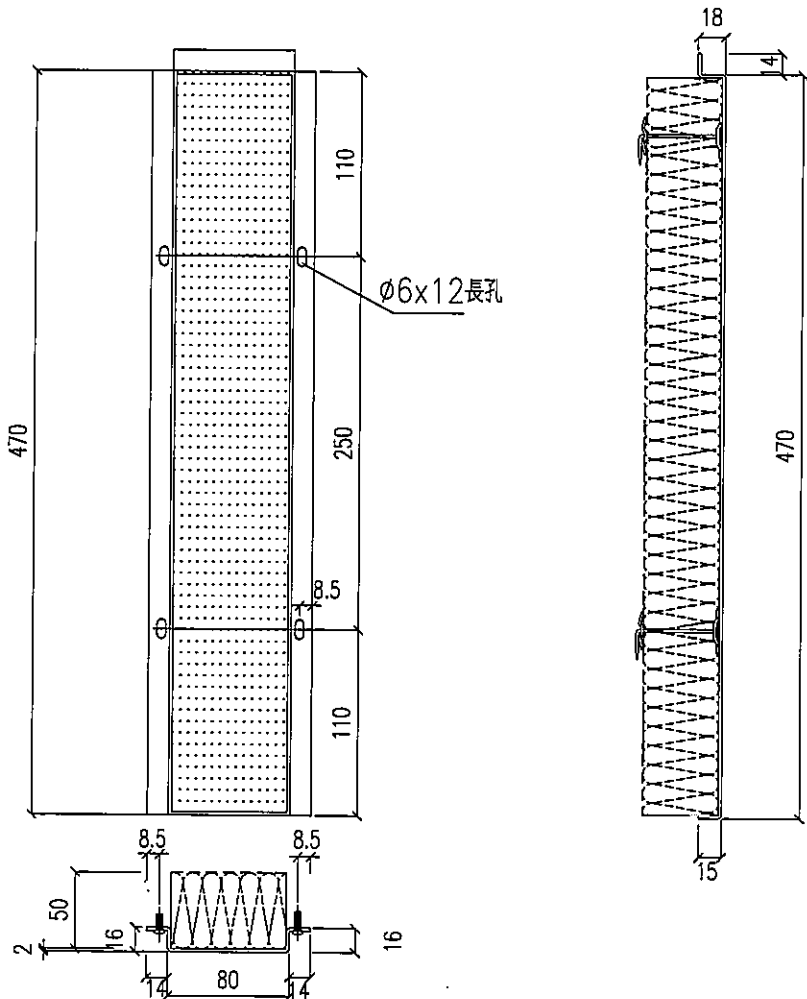

名稱	鋁板拆圖	制圖	鞠章芳	2019.3.16	修改	A	
材料	2mm厚鋁板	復核	謝永林	2019.3.28	日期	2019.10.30	
顏色	MILL	批准	Jason		圖號	APB-28b	



美特鋁質 有限公司
MIDI Aluminium Fabricator Ltd.

依據E10282 I版
修改水缸位

工程號 J-837 地盤 觀塘裕民坊

物料編號	L	數量	M	X	N	EQ	分格尺寸	使用位置	樓層	樓層數	每層數	備註
APB-T101a	930.0	1	250	X	3	90	1050.0	T1CW G-1	27F	1	1	
APB-T103a	905.0	1	250	X	3	77.5	1025.0	T1CW G-1	27F	1	1	
APB-T104a	1330.0	1	300	X	4	65	1450.0	T1CW F-2	27F	1	1	
APB-T105a	930.0	1	250	X	3	90	1050.0	T1CW E-1	27F	1	1	
APB-T106a	1180.0	1	250	X	4	90	1300.0	T1CW D-1	27F	1	1	
APB-T108a	1180.0	1	250	X	4	90	1300.0	T1CW D-1	27F	1	1	
APB-T111a	980.0	1	280	X	3	70	1100.0	T1CW B-2	27F	1	1	
APB-T112a	1180.0	1	250	X	4	90	1300.0	T1CW B-1	27F	1	1	
APB-T117a	930.0	1	250	X	3	90	1050.0	T1CW L-2	27F	1	1	
APB-T118a	1330.0	1	300	X	4	65	1450.0	T1CW L-1	27F	1	1	
APB-T121a	1005.0	1	300	X	3	52.5	1125.0	T1CW J-2	27F	1	1	
APB-T122a	1180.0	1	250	X	4	90	1300.0	T1CW J-1	27F	1	1	
APB-T201a	980.0	1	280	X	3	70	1100.0	T2CWH-1	27F	1	1	
APB-T203a	980.0	1	280	X	3	70	1100.0	T2CWG-2	27F	1	1	
APB-T204a	1180.0	1	250	X	4	90	1300.0	T2CWG-2	27F	1	1	
APB-T207a	980.0	0	280	X	3	70	1100.0	T2CWE-2	27F	1	0	取消
APB-T208a	1180.0	0	250	X	4	90	1300.0	T2CWE-1	27F	1	0	取消
APB-T210a	1180.0	1	250	X	4	90	1300.0	T2CWC-1	27F	1	1	
APB-T213a	930.0	1	250	X	3	90	1050.0	T2CWA-1	27F	1	1	
APB-T214a	1330.0	1	300	X	4	65	1450.0	T2CWA-1	27F	1	1	
APB-T215a	1180.0	1	250	X	4	90	1300.0	T2CWN-1	27F	1	1	
APB-T216a	930.0	1	250	X	3	90	1050.0	T2CWM-2	27F	1	1	
APB-T217a	1330.0	1	300	X	4	65	1450.0	T2CWM-1	27F	1	1	
APB-T218a	905.0	1	250	X	3	77.5	1025.0	T2CWL-2	27F	1	1	
APB-T220a	1180.0	1	250	X	4	90	1300.0	T2CWK-1	27F	1	1	
APB-T222a	1067.5	1	300	X	3	83.75	1187.5	T2CWJ-1	27F	1	1	
APB-T223a	1180.0	1	250	X	4	90	1300.0	T2CWJ-1	27F	1	1	
APB-T301a	930.0	1	250	X	3	90	1050.0	T3CW F-1	27F	1	1	
APB-T303a	1330.0	1	300	X	4	65	1450.0	T3CW E-1	27F	1	1	
APB-T304a	980.0	1	280	X	3	70	1100.0	T3CW E-1	27F	1	1	
APB-T307a	980.0	1	280	X	3	70	1100.0	T3CW L-2	27F	1	1	
APB-T308a	1180.0	1	250	X	4	90	1300.0	T3CW L-1	27F	1	1	
APB-T315a	980.0	1	280	X	3	70	1100.0	T3CW C-2	27F	1	1	
APB-T316a	1180.0	1	250	X	4	90	1300.0	T3CW C-1	27F	1	1	
APB-T319a	930.0	0	250	X	3	90	1050.0	T3CW A-1	27F	1	0	取消
APB-T320a	1330.0	0	300	X	4	65	1450.0	T3CW A-1	27F	1	0	取消
APB-T321a	1181.5	1	250	X	4	90.75	1301.5	T3CW D-1	27F	1	1	
APB-T323a	930.0	1	250	X	3	90	1050.0	T3CW G-1	27F	1	1	
APB-T501a	980.0	1	280	X	3	70	1100.0	T5CW N-1	27F	1	1	
APB-T502a	1355.0	1	300	X	4	77.5	1475.0	T5CW N-1	27F	1	1	
APB-T505a	930.0	0	250	X	3	90	1050.0	T5CW L-1	27F	1	0	取消
APB-T506a	1355.0	0	300	X	4	77.5	1475.0	T5CW L-1	27F	1	0	取消
APB-T507a	1355.0	1	300	X	4	77.5	1475.0	T5CW JK-1	27F	1	1	
APB-T509a	880.0	1	250	X	3	65	1000.0	T5CW JK-1	27F	1	1	
APB-T511a	980.0	1	280	X	3	70	1100.0	T5CW H-2	27F	1	1	
APB-T512a	1205.0	1	250	X	4	102.5	1325.0	T5CW H-1	27F	1	1	
APB-T515a	980.0	1	280	X	3	70	1100.0	T5CW F-2	27F	1	1	
APB-T516a	1180.0	1	250	X	4	90	1300.0	T5CW F-1	27F	1	1	
APB-T519a	980.0	1	280	X	3	70	1100.0	T5CW D-2	27F	1	1	
APB-T520a	1180.0	1	250	X	4	90	1300.0	T5CW D-1	27F	1	1	
APB-T523a	1355.0	1	300	X	4	77.5	1475.0	T5CW A-3	27F	1	1	

名稱	鋁板拆圖	制圖	鞠章芳	2019.3.16	修改	A	
材料	2mm厚鋁板	復核	謝永林	2019.3.28	日期	2019.10.30	
顏色	香槟金UCT803649FXL-3	批准	Jason		圖號	APB-T101a(1)	



美特鋁質 有限公司
MIDI Aluminium Fabricator Ltd.

依據EI0282 I版
修改水缸位

工程號 J-837 地盤 觀塘裕民坊

物料編號	L	數量	M	X	N	EQ	分格尺寸	使用位置	樓層	樓層數	每層數	備註
APB-T107aR	980.0	1	280	X	3	70	1100.0	T1CW D-1	27F	1	1	
APB-T109aR	1635.0	0	300	X	5	67.5	1755.0	T1CW A-3	27F	1	0	取消
APB-T110aR	930.0	0	250	X	3	90	1050.0	T1CW A-2	27F	1	0	取消
APB-T113aR	1330.0	1	300	X	4	65	1450.0	T1CW C-1	27F	1	1	
APB-T114aR	980.0	1	280	X	3	70	1100.0	T1CW C-1	27F	1	1	
APB-T115aR	1180.0	1	250	X	4	90	1300.0	T1CW M-2	27F	1	1	
APB-T116aR	980.0	1	280	X	3	70	1100.0	T1CW M-1	27F	1	1	
APB-T119aR	1180.0	1	250	X	4	90	1300.0	T1CW K-2	27F	1	1	
APB-T120aR	1005.0	1	280	X	3	82.5	1125.0	T1CW K-1	27F	1	1	
APB-T123aR	1330.0	1	300	X	4	65	1450.0	T1CW H-2	27F	1	1	
APB-T124aR	930.0	1	250	X	3	90	1050.0	T1CW H-2	27F	1	1	
APB-T202aR	1180.0	1	250	X	4	90	1300.0	T2CWH-1	27F	1	1	
APB-T205aR	1180.0	0	250	X	4	90	1300.0	T2CWF-2	27F	1	0	取消
APB-T206aR	980.0	0	280	X	3	70	1100.0	T2CWF-1	27F	1	0	取消
APB-T209aR	1180.0	1	250	X	4	90	1300.0	T2CWD-1	27F	1	1	
APB-T211aR	1330.0	1	300	X	4	65	1450.0	T2CWB-2	27F	1	1	
APB-T212aR	930.0	1	250	X	3	90	1050.0	T2CWB-2	27F	1	1	
APB-T219aR	1180.0	1	250	X	4	90	1300.0	T2CWL-2	27F	1	1	
APB-T221aR	1067.5	1	300	X	3	83.75	1187.5	T2CWK-1	27F	1	1	
APB-T302aR	1330.0	1	300	X	4	65	1450.0	T3CW F-1	27F	1	1	
APB-T305aR	1330.0	1	300	X	4	65	1450.0	T3CW M-2	27F	1	1	
APB-T306aR	980.0	1	280	X	3	70	1100.0	T3CW M-1	27F	1	1	
APB-T309aR	1180.0	1	250	X	4	90	1300.0	T3CW K-2	27F	1	1	
APB-T310aR	980.0	1	280	X	3	70	1100.0	T3CW K-1	27F	1	1	
APB-T311aR	1180.0	1	250	X	4	90	1300.0	T3CW J-2	27F	1	1	
APB-T312aR	980.0	1	280	X	3	70	1100.0	T3CW J-1	27F	1	1	
APB-T313aR	980.0	1	280	X	3	70	1100.0	T3CW H-2	27F	1	1	
APB-T314aR	1180.0	1	250	X	4	90	1300.0	T3CW H-1	27F	1	1	
APB-T317aR	1330.0	1	300	X	4	65	1450.0	T3CW B-2	27F	1	1	
APB-T318aR	930.0	1	250	X	3	90	1050.0	T3CW B-2	27F	1	1	
APB-T322aR	930.0	1	250	X	3	90	1050.0	T3CW D-1	27F	1	1	
APB-T324aR	1180.0	1	250	X	4	90	1300.0	T3CW G-1	27F	1	1	
APB-T503aR	1355.0	1	300	X	4	77.5	1475.0	T5CW M-2	27F	1	1	
APB-T504aR	930.0	1	250	X	3	90	1050.0	T5CW M-2	27F	1	1	
APB-T508aR	880.0	1	250	X	3	65	1000.0	T5CW JK-1	27F	1	1	
APB-T510aR	1270.0	1	280	X	4	75	1390.0	T5CW JK-1	27F	1	1	
APB-T513aR	1180.0	1	250	X	4	90	1300.0	T5CW G-2	27F	1	1	
APB-T514aR	980.0	1	280	X	3	70	1100.0	T5CW G-1	27F	1	1	
APB-T517aR	1180.0	1	250	X	4	90	1300.0	T5CW E-2	27F	1	1	
APB-T518aR	980.0	1	280	X	3	70	1100.0	T5CW E-1	27F	1	1	
APB-T521aR	1680.0	1	300	X	5	90	1800.0	T5CW C-1	27F	1	1	
APB-T522aR	942.0	1	250	X	3	96	1062.0	T5CW C-1	27F	1	1	
APB-T524aR	930.0	1	250	X	3	90	1050.0	T5CW A-3	27F	1	1	

名稱	鋁板拆圖	制圖	鞠章芳	2019.3.16	修改	A	
材料	2mm厚鋁板	復核	謝永林	2019.3.28	日期	2019.10.30	
顏色	香檳金UCT803649FXL-3	批准	Jason		圖號	APB-T107aR(1)	

EG-DWG3



美特鋁質 有限公司
MIDI Aluminium Fabricator Ltd.

依據EI0282 I版
修改水缸位

工程號 J-837 地盤 觀塘裕民坊

物料編號	L	數量	M	X	N	EQ	分格尺寸	使用位置	樓層	樓層數	每層數	備註
APB-T101b	930.0	1	250	X	3	90	1050.0	T1CW G-1	27F	1	1	
APB-T103b	905.0	1	250	X	3	77.5	1025.0	T1CW G-1	27F	1	1	
APB-T104b	1330.0	1	300	X	4	65	1450.0	T1CW F-2	27F	1	1	
APB-T105b	930.0	1	250	X	3	90	1050.0	T1CW E-1	27F	1	1	
APB-T106b	1180.0	1	250	X	4	90	1300.0	T1CW D-1	27F	1	1	
APB-T108b	1180.0	1	250	X	4	90	1300.0	T1CW D-1	27F	1	1	
APB-T111b	930.0	1	250	X	3	90	1050.0	T1CW B-2	27F	1	1	
APB-T112b	1330.0	1	300	X	4	65	1450.0	T1CW B-1	27F	1	1	
APB-T117b	980.0	1	280	X	3	70	1100.0	T1CW L-2	27F	1	1	
APB-T118b	1180.0	1	250	X	4	90	1300.0	T1CW L-1	27F	1	1	
APB-T121b	1005.0	1	300	X	3	52.5	1125.0	T1CW J-2	27F	1	1	
APB-T122b	1180.0	1	250	X	4	90	1300.0	T1CW J-1	27F	1	1	
APB-T201b	980.0	1	280	X	3	70	1100.0	T2CWH-1	27F	1	1	
APB-T203b	980.0	1	280	X	3	70	1100.0	T2CWG-2	27F	1	1	
APB-T204b	1180.0	1	250	X	4	90	1300.0	T2CWG-2	27F	1	1	
APB-T207b	980.0	0	280	X	3	70	1100.0	T2CWE-2	27F	1	0	取消
APB-T208b	1180.0	0	250	X	4	90	1300.0	T2CWE-1	27F	1	0	取消
APB-T210b	1180.0	1	250	X	4	90	1300.0	T2CWC-1	27F	1	1	
APB-T213b	930.0	1	250	X	3	90	1050.0	T2CWA-1	27F	1	1	
APB-T214b	1330.0	1	300	X	4	65	1450.0	T2CWA-1	27F	1	1	
APB-T215b	1180.0	1	250	X	4	90	1300.0	T2CWN-1	27F	1	1	
APB-T216b	930.0	1	250	X	3	90	1050.0	T2CWM-2	27F	1	1	
APB-T217b	1330.0	1	300	X	4	65	1450.0	T2CWM-1	27F	1	1	
APB-T218b	905.0	1	250	X	3	77.5	1025.0	T2CWL-2	27F	1	1	
APB-T220b	1180.0	1	250	X	4	90	1300.0	T2CWK-1	27F	1	1	
APB-T222b	1067.5	1	300	X	3	83.75	1187.5	T2CWJ-1	27F	1	1	
APB-T223b	1180.0	1	250	X	4	90	1300.0	T2CWJ-1	27F	1	1	
APB-T301b	930.0	1	250	X	3	90	1050.0	T3CW F-1	27F	1	1	
APB-T303b	1330.0	1	300	X	4	65	1450.0	T3CW E-1	27F	1	1	
APB-T304b	980.0	1	280	X	3	70	1100.0	T3CW E-1	27F	1	1	
APB-T307b	980.0	1	280	X	3	70	1100.0	T3CW L-2	27F	1	1	
APB-T308b	1180.0	1	250	X	4	90	1300.0	T3CW L-1	27F	1	1	
APB-T315b	980.0	1	280	X	3	70	1100.0	T3CW C-2	27F	1	1	
APB-T316b	1180.0	1	250	X	4	90	1300.0	T3CW C-1	27F	1	1	
APB-T319b	930.0	0	250	X	3	90	1050.0	T3CW A-1	27F	1	0	取消
APB-T320b	1330.0	0	300	X	4	65	1450.0	T3CW A-1	27F	1	0	取消
APB-T321b	1181.5	1	250	X	4	90.75	1301.5	T5CW D-1	27F	1	1	
APB-T323b	930.0	1	250	X	3	90	1050.0	T3CW G-1	27F	1	1	
APB-T501b	980.0	1	280	X	3	70	1100.0	T5CW N-1	27F	1	1	
APB-T502b	1355.0	1	300	X	4	77.5	1475.0	T5CW N-1	27F	1	1	
APB-T505b	930.0	0	250	X	3	90	1050.0	T5CW L-1	27F	1	0	取消
APB-T506b	1355.0	0	300	X	4	77.5	1475.0	T5CW L-1	27F	1	0	取消
APB-T507b	1355.0	1	300	X	4	77.5	1475.0	T5CW JK-1	27F	1	1	
APB-T509b	880.0	1	250	X	3	65	1000.0	T5CW JK-1	27F	1	1	
APB-T511b	980.0	1	280	X	3	70	1100.0	T5CW H-2	27F	1	1	
APB-T512b	1205.0	1	250	X	4	102.5	1325.0	T5CW H-1	27F	1	1	
APB-T515b	980.0	1	280	X	3	70	1100.0	T5CW F-2	27F	1	1	
APB-T516b	1180.0	1	250	X	4	90	1300.0	T5CW F-1	27F	1	1	
APB-T519b	980.0	1	280	X	3	70	1100.0	T5CW D-2	27F	1	1	
APB-T520b	1180.0	1	250	X	4	90	1300.0	T5CW D-1	27F	1	1	
APB-T523b	1355.0	1	300	X	4	77.5	1475.0	T5CW A-3	27F	1	1	

名稱	鋁板拆圖	制圖	鞠章芳	2019.3.16	修改	A
材料	2mm厚鋁板	復核	謝永林	2019.3.28	日期	2019.10.30
顏色	香檳金UCT803649FXL-3	批准	Jason		圖號	APB-T101b(1)

EG-DWG3




美特鋁質 有限公司
MIDI Aluminium Fabricator Ltd.



依據EI0282 I版
修改水缸位

工程號 J-837 地盤 觀塘裕民坊

物料編號	L	數量	M	X	N	EQ	分格尺寸	使用位置	樓層	樓層數	每層數	備註
APB-T107bR	980.0	1	280	X	3	70	1100.0	T1CW D-1	27F	1	1	
APB-T109bR	1635.0	0	300	X	5	67.5	1755.0	T1CW A-3	27F	1	0	取消
APB-T110bR	930.0	0	250	X	3	90	1050.0	T1CW A-2	27F	1	0	取消
APB-T113bR	1330.0	1	300	X	4	65	1450.0	T1CW C-1	27F	1	1	
APB-T114bR	980.0	1	280	X	3	70	1100.0	T1CW C-1	27F	1	1	
APB-T115bR	1180.0	1	250	X	4	90	1300.0	T1CW M-2	27F	1	1	
APB-T116bR	980.0	1	280	X	3	70	1100.0	T1CW M-1	27F	1	1	
APB-T119bR	1180.0	1	250	X	4	90	1300.0	T1CW K-2	27F	1	1	
APB-T120bR	1005.0	1	280	X	3	82.5	1125.0	T1CW K-1	27F	1	1	
APB-T123bR	1330.0	1	300	X	4	65	1450.0	T1CW H-2	27F	1	1	
APB-T124bR	930.0	1	250	X	3	90	1050.0	T1CW H-2	27F	1	1	
APB-T202bR	1180.0	1	250	X	4	90	1300.0	T2CWH-1	27F	1	1	
APB-T205bR	1180.0	0	250	X	4	90	1300.0	T2CWF-2	27F	1	0	取消
APB-T206bR	980.0	0	280	X	3	70	1100.0	T2CWF-1	27F	1	0	取消
APB-T209bR	1180.0	1	250	X	4	90	1300.0	T2CWD-1	27F	1	1	
APB-T211bR	1330.0	1	300	X	4	65	1450.0	T2CWB-2	27F	1	1	
APB-T212bR	930.0	1	250	X	3	90	1050.0	T2CWB-2	27F	1	1	
APB-T219bR	1180.0	1	250	X	4	90	1300.0	T2CWL-2	27F	1	1	
APB-T221bR	1067.5	1	300	X	3	83.75	1187.5	T2CWK-1	27F	1	1	
APB-T302bR	1330.0	1	300	X	4	65	1450.0	T3CW F-1	27F	1	1	
APB-T305bR	1330.0	1	300	X	4	65	1450.0	T3CW M-2	27F	1	1	
APB-T306bR	980.0	1	280	X	3	70	1100.0	T3CW M-1	27F	1	1	
APB-T309bR	1180.0	1	250	X	4	90	1300.0	T3CW K-2	27F	1	1	
APB-T310bR	980.0	1	280	X	3	70	1100.0	T3CW K-1	27F	1	1	
APB-T311bR	1180.0	1	250	X	4	90	1300.0	T3CW J-2	27F	1	1	
APB-T312bR	980.0	1	280	X	3	70	1100.0	T3CW J-1	27F	1	1	
APB-T313bR	980.0	1	280	X	3	70	1100.0	T3CW H-2	27F	1	1	
APB-T314bR	1180.0	1	250	X	4	90	1300.0	T3CW H-1	27F	1	1	
APB-T317bR	1330.0	1	300	X	4	65	1450.0	T3CW B-2	27F	1	1	
APB-T318bR	930.0	1	250	X	3	90	1050.0	T3CW B-2	27F	1	1	
APB-T322bR	930.0	1	250	X	3	90	1050.0	T3CW D-1	27F	1	1	
APB-T324bR	1180.0	1	250	X	4	90	1300.0	T3CW G-1	27F	1	1	
APB-T503bR	1355.0	1	300	X	4	77.5	1475.0	T5CW M-2	27F	1	1	
APB-T504bR	930.0	1	250	X	3	90	1050.0	T5CW M-2	27F	1	1	
APB-T508bR	880.0	1	250	X	3	65	1000.0	T5CW JK-1	27F	1	1	
APB-T510bR	1270.0	1	280	X	4	75	1390.0	T5CW JK-1	27F	1	1	
APB-T513bR	1180.0	1	250	X	4	90	1300.0	T5CW G-2	27F	1	1	
APB-T514bR	980.0	1	280	X	3	70	1100.0	T5CW G-1	27F	1	1	
APB-T517bR	1180.0	1	250	X	4	90	1300.0	T5CW E-2	27F	1	1	
APB-T518bR	980.0	1	280	X	3	70	1100.0	T5CW E-1	27F	1	1	
APB-T521bR	1680.0	1	300	X	5	90	1800.0	T5CW C-1	27F	1	1	
APB-T522bR	942.0	1	250	X	3	96	1062.0	T5CW C-1	27F	1	1	
APB-T524bR	930.0	1	250	X	3	90	1050.0	T5CW A-3	27F	1	1	


名稱	鋁板拆圖	制圖	鞠章芳	2019.3.16	修改	A	
材料	2mm厚鋁板	復核	謝永林	2019.3.28	日期	2019.10.30	
顏色	香檳金UCT803649FXL-3	批准	Jason		圖號	APB-T107bR(1)	

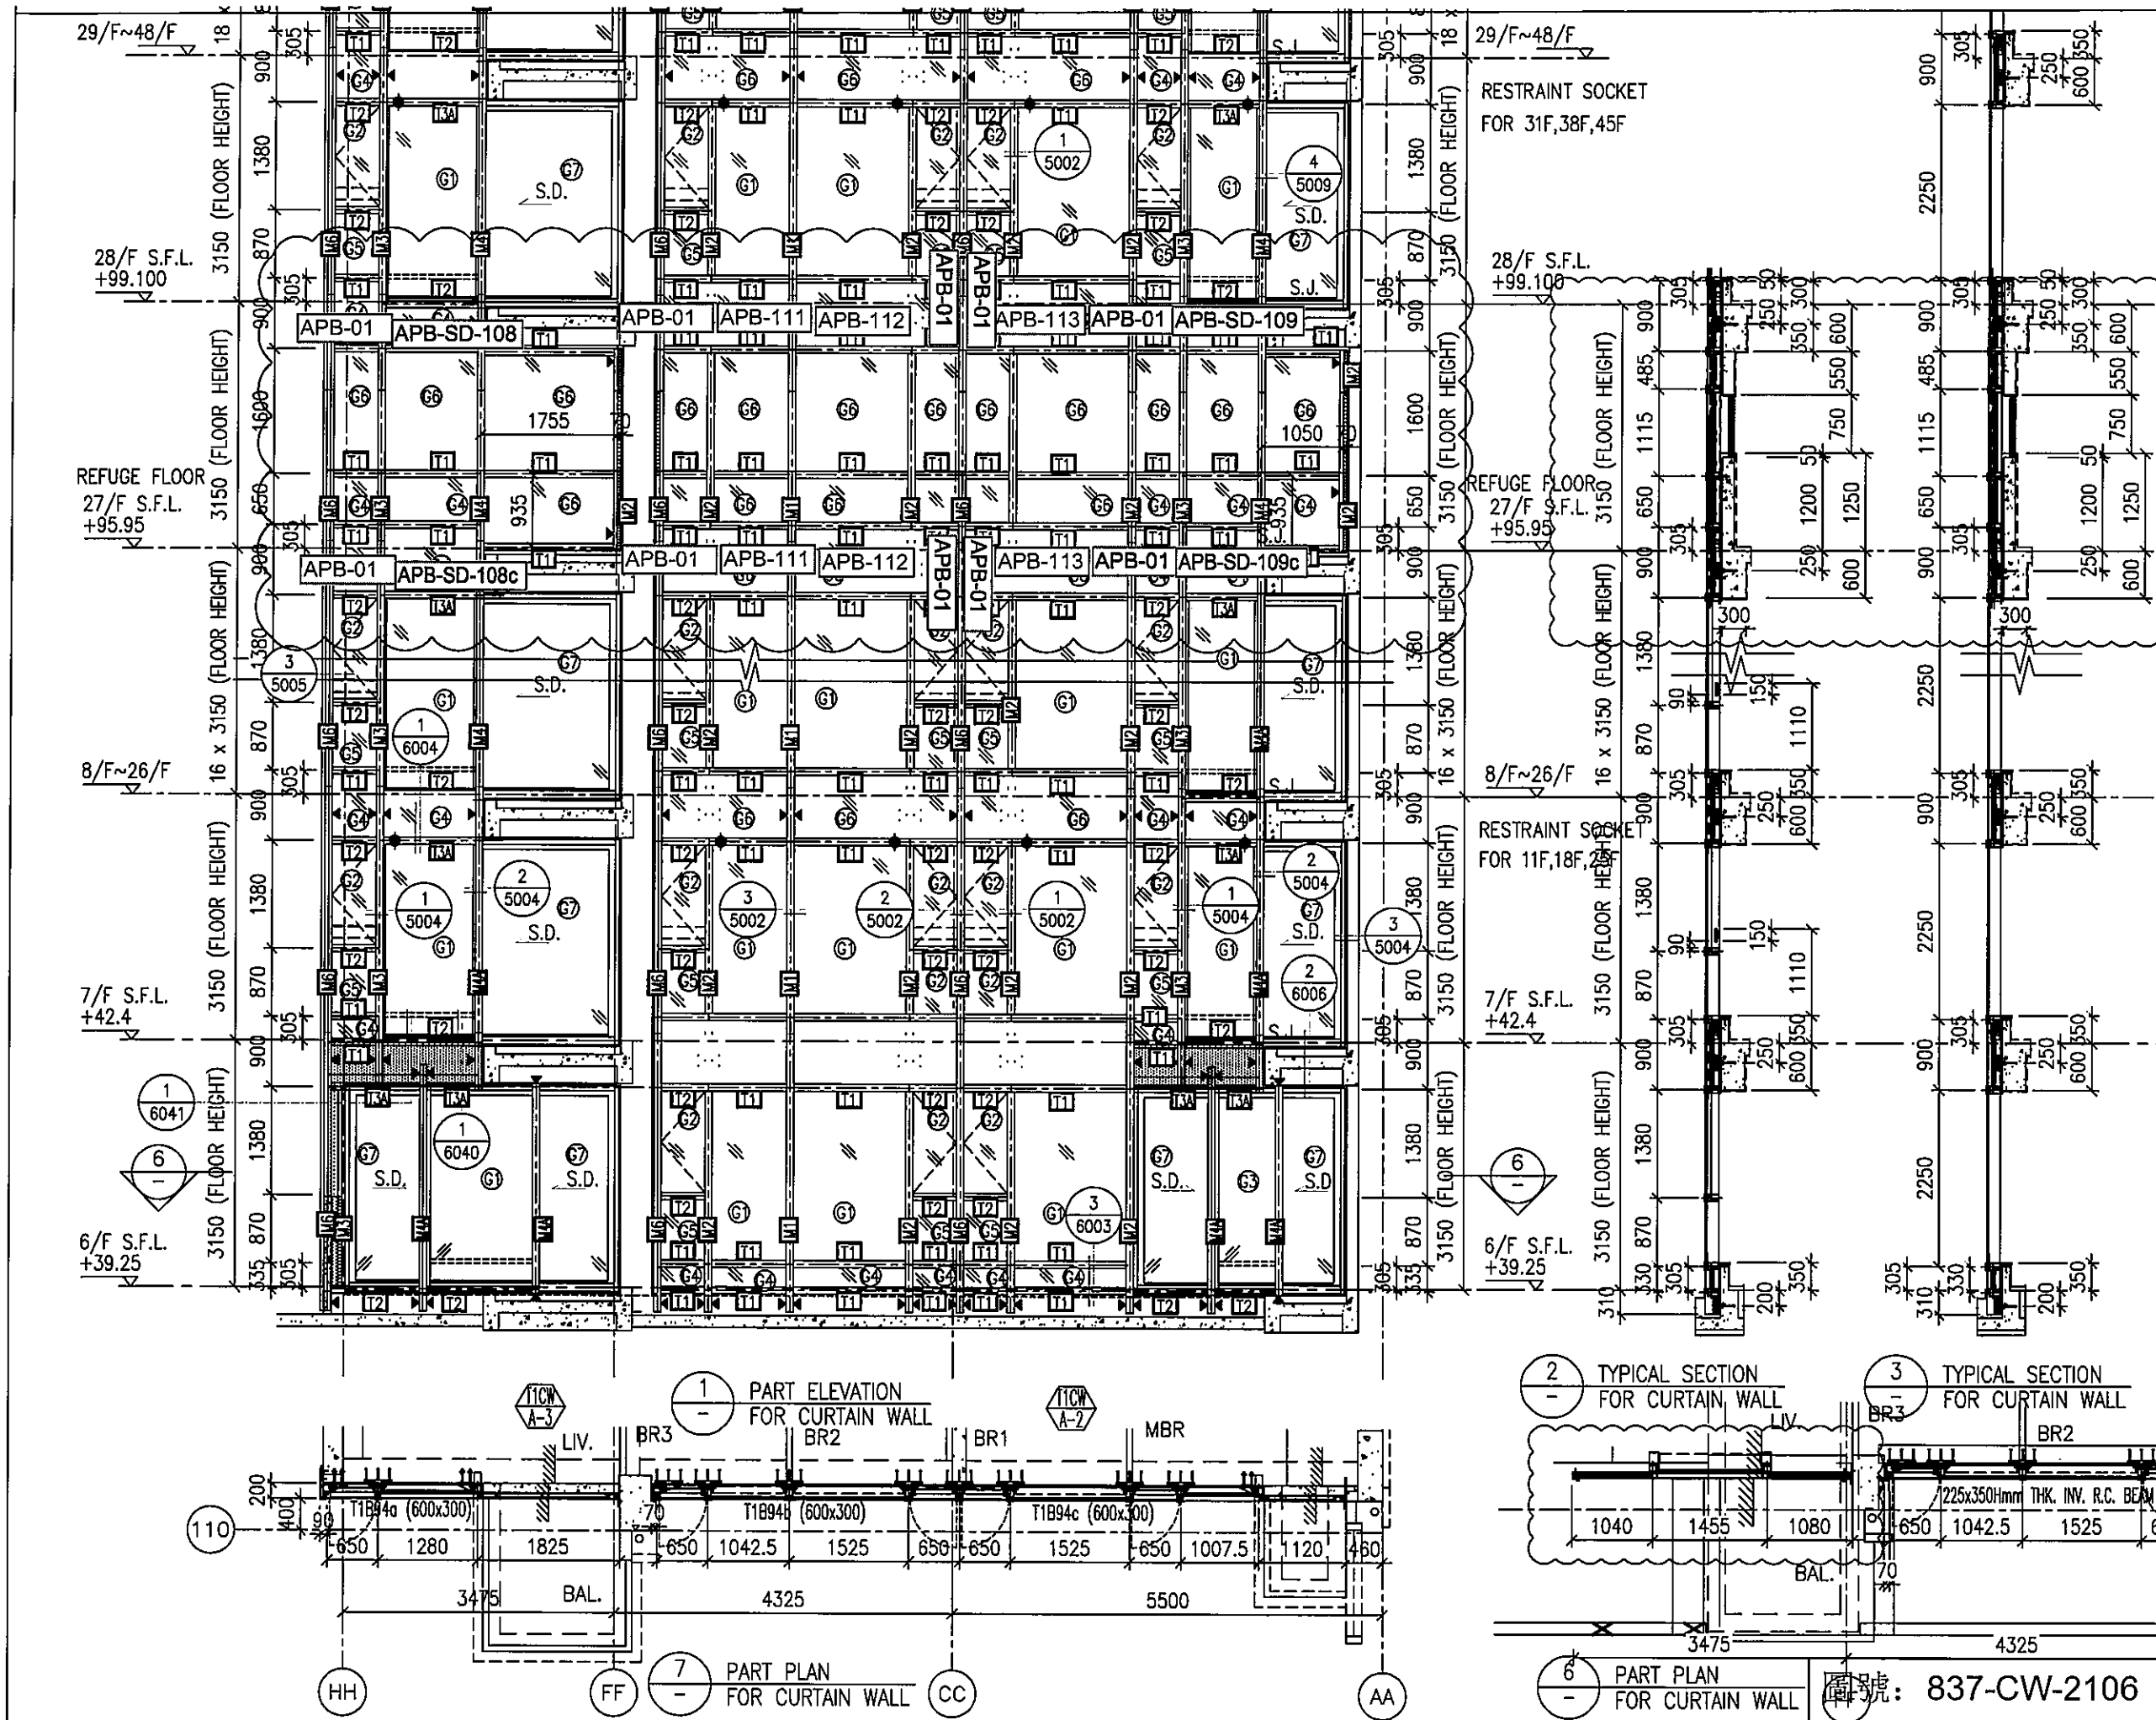

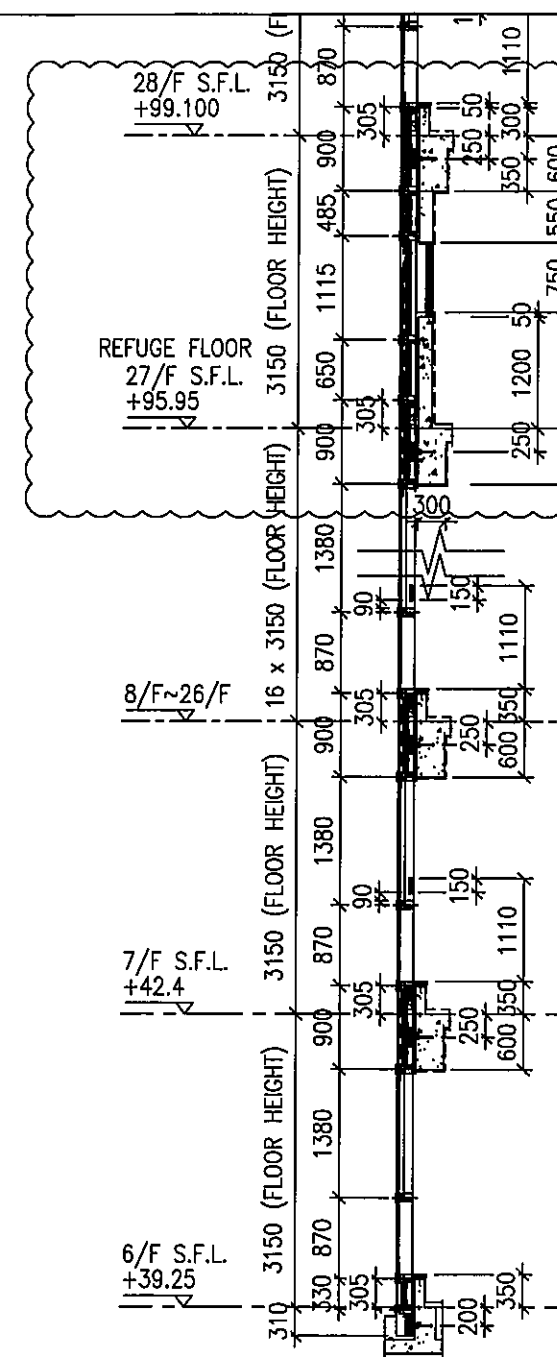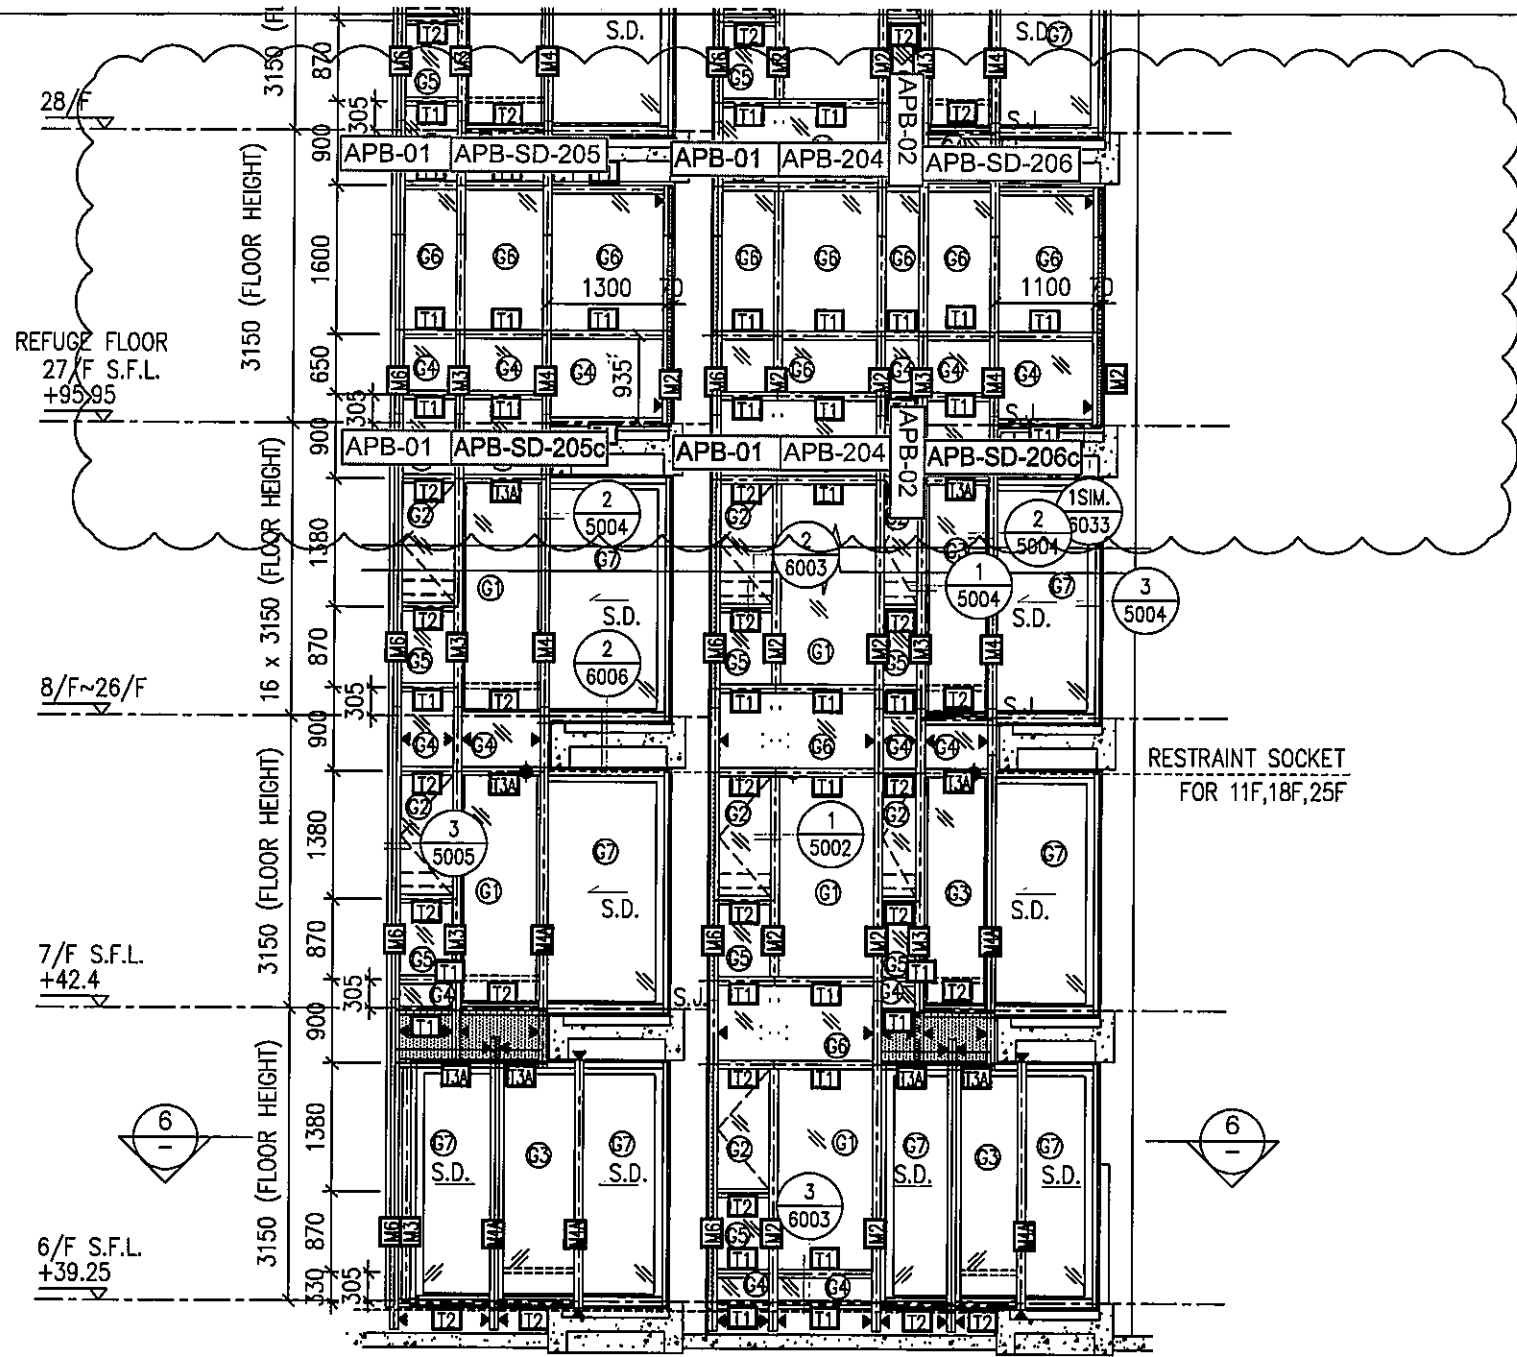


1 PART ELEVATION FOR CURTAIN WALL

2 TYPICAL SECTION FOR CURTAIN WALL

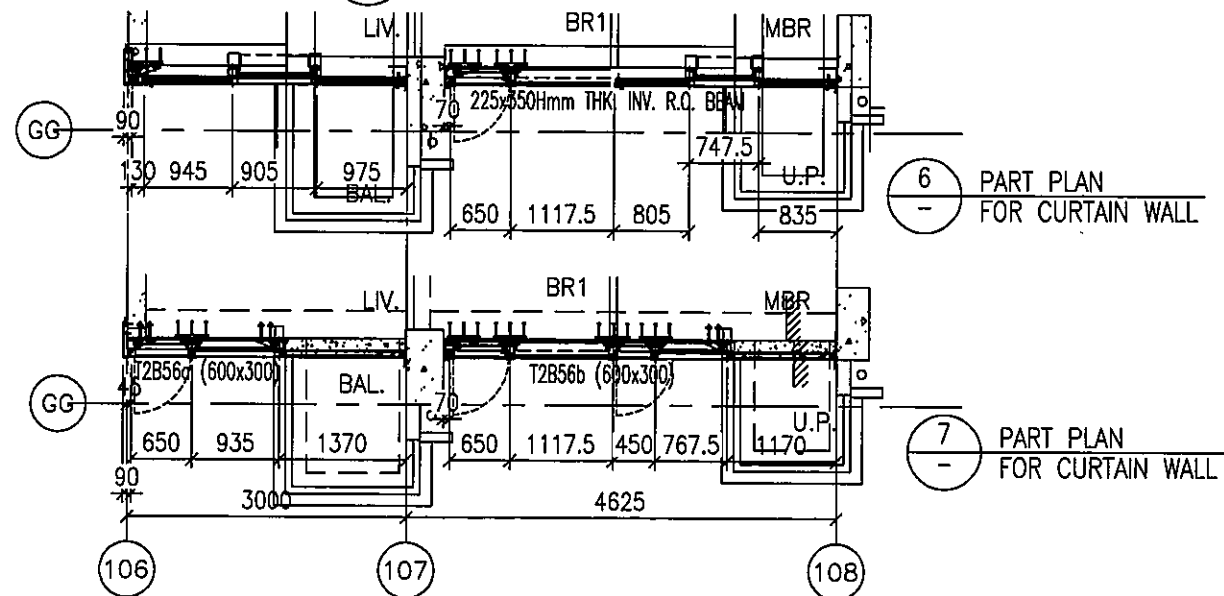


6 PART PLAN FOR CURTAIN WALL

7 PART PLAN FOR CURTAIN WALL

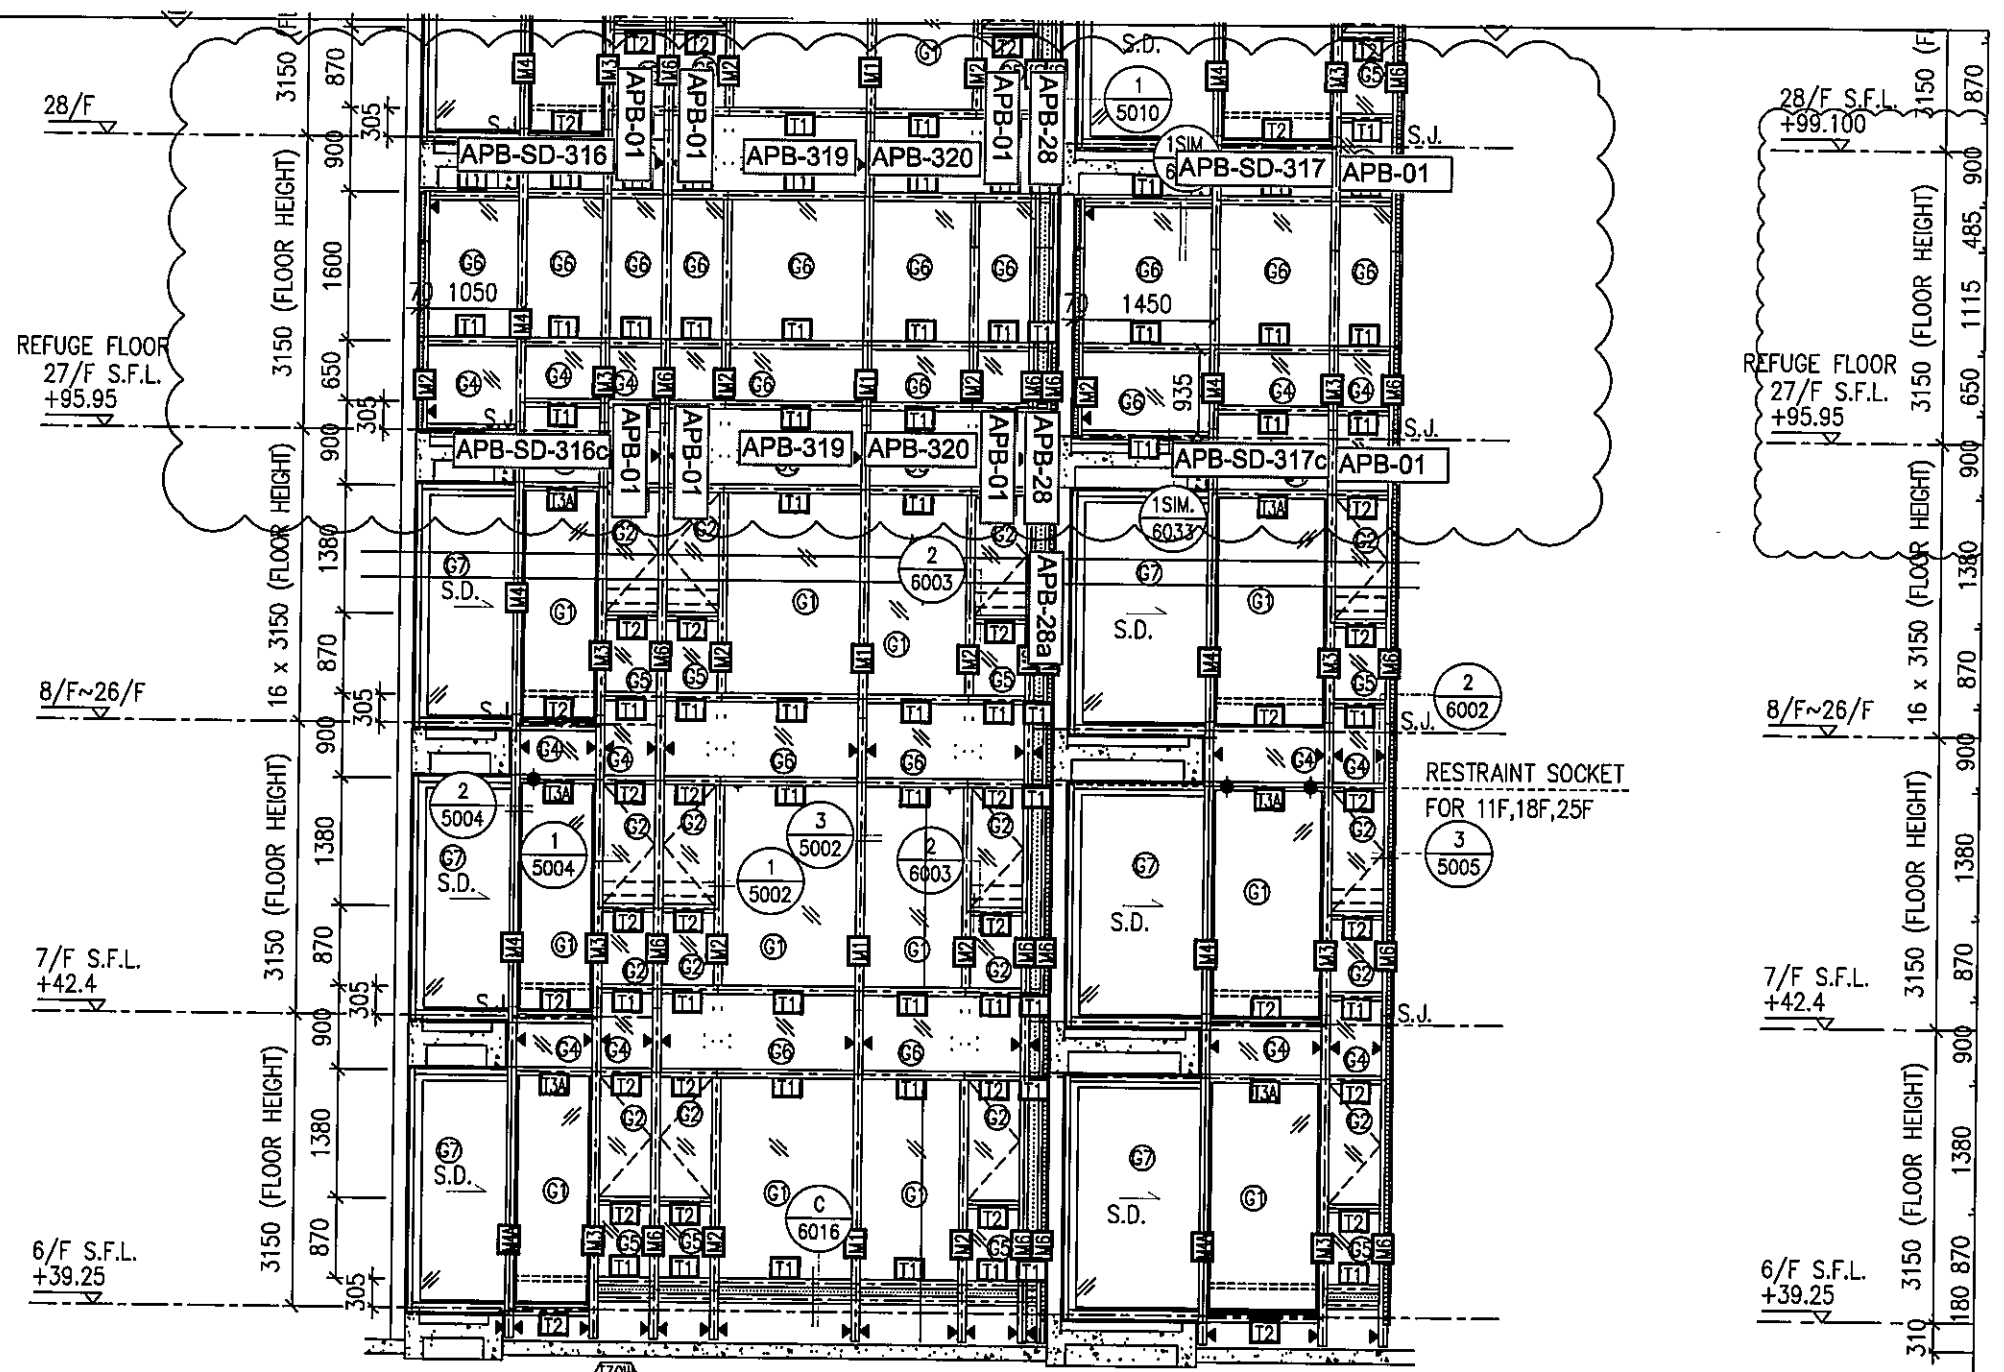

13CM A-1
 1
 - PART ELEVATION FOR CURTAIN WALL

2
 - TYPICAL SECTION FOR CURTAIN WALL

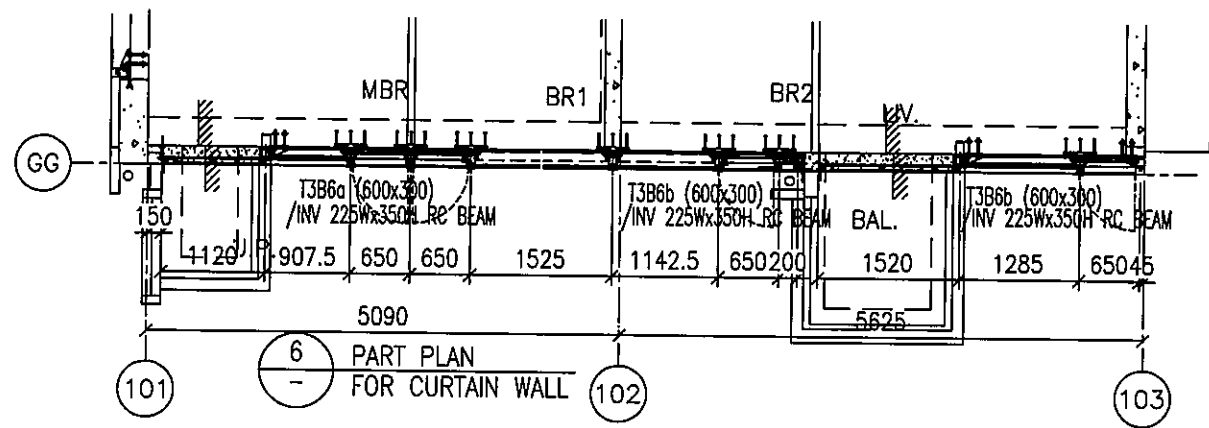

6
 - PART PLAN FOR CURTAIN WALL

圖號: 837-CW-2310

