美 特 鋁 質 有 限 公 司
MIDI ALUMINIUM FABRICATOR LTD.

工程指示 / 要求簡箋(E.I.)

工程指示編號：**EI / 0626 / 19**　　修改版次：**B**

工程編號　：**J - 837**　　工程名稱　：觀塘裕民坊

工程項目　：幕牆 趟門大貨(T1,3,5) (7F, 9-26F, 28-52F)

收件人　：生統/ 永林　　發件人　：**Eric Liu**　　日　期　：**16/08/2019**

☐要求提供 / ☐確認 事項 ：

( ) 初步鋁料 B.M.　( ) 加工拆圖，然後生產　( ) 尺寸表

( ) 正式鋁料 B.M.　( ) 技術上資料 / 指示　( ) 報價

( ) 配件 B.M.　( ) 樣辦或貨品說明書　( ) 分判合約

( ) 其他 ：_____

內容 ：

因 EI0334 已到 J 版，無法登記，此 EI0626 為 EI0334 修改版

請按加工圖生產趟門(大貨 7F，9-26F，28-52F)(標準層) (T1,3,5)

B 版請留意: 趟門玉連接改為橫碰企直碰，修改加工圖

請先安排生產門玉: T1CW D-1 中，T1CW M-1 (加工圖: T1CW D-1)

T3CW-G-1 右，T3CW H-1 (加工圖: T3CW H-1)

T5CW F-2，T5CW D-2 (加工圖: T5CW F-2)

各一隻，送現場樣板層安裝，謝謝

請在 **2019/ 08 / 30** 前完成上列要求。

附： 6 頁圖登，78 頁加工圖

以上項目為:

☐ 原合約工程包　☐ 原合約工程加 / 減賬　☐ 新工程報價

原因 :-

分發東莞各部門 ：

( )生產技術總監☐連附件　(✓)技術部　☐連附件 永林　( )生產部　☐連附件　( )機械設計部☐連附件

( )採購部　☐連附件　(✓)生產統籌部☐連附件 楊

( )質檢部　☐連附件　( )會計部　☐連附件　( )報關組　☐連附件　( )其他 楊榮輝 ☐連附件

分發香港各部門 ：

( )行政部☐連附件　( )會計部☐連附件　( )統籌部☐連附件　(✓)工程部地盤科文 ☐連附件 水母保福

( )採購部☐連附件　( )QS 部 ☐連附件　( )維修部☐連附件　( )其他 _____☐連附件

傳遞編號：　　發件人簽署：

HK1829 /19　　項目經理簽署：

E20 626B

圖則登記表
DRAWING REGISTER

工程名稱 Project Titl	觀塘裕民坊(T1,T3,T5-大貨標準層）
	趟門拆圖
工程編號 Project No.	J-837
分發予 Distributed To	

圖則編號 Drg. No.	圖則名稱 Drawing Title
SD-FY-01	趟門玉拉手連幹放樣圖
SD-FY-01 (1)	趟門玉拉手連幹放樣圖（數據表）
SD-FY-02	趟門玉拉手連幹放樣圖
SD-FY-02 (1)	趟門玉拉手連幹放樣圖（數據表）
SD-FY-05	趟門節點尺寸示意圖
SD-FY-06	趟門節點尺寸示意圖
SD-FY-07	趟門節點尺寸示意圖
SD-FY-08	趟門節點尺寸示意圖
SD-FY-09	趟門節點尺寸示意圖
SD-FY-10	趟門節點尺寸示意圖
T1CWG-1左	左趟門組裝图
T1CWF-2	左趟門組裝图
T1CWE-1	左趟門組裝图
T1CWD-1左	左趟門組裝图
T1CWD-1右	左趟門組裝图
T1CWB-2	左趟門組裝图
T1CWB-1	左趟門組裝图
T1CWL-2	左趟門組裝图
T1CWL-1	左趟門組裝图
T1CWJ-1	左趟門組裝图
T3CWE-1左	左趟門組裝图
T3CWL-2	左趟門組裝图
T3CWL-1	左趟門組裝图
T3CWC-1	左趟門組裝图
T3CWA-1左	左趟門組裝图

	接收日期 Receiving Date (適用於客戶圖則)									
年										
月										
日										
年	19	19	19	19	19	19				
月	3	3	4	5	5	8				
日	20	30	18	6	26	14				
	修訂編號 Revision No.									
1	-	A	-	-	-	B				
2	-	-	-	-	-	-				
3	-	A	-	-	-	B				
4	-	-	-	-	-	-				
5	-	-	-	-	-	-				
6	-	-	-	-	-	A				
7	-	-	-	-	-	-				
8	-	-	-	-	-	A				
9	-	-	-	-	-	A				
10	-	-	-	-	-	A				
11	-	-	-	-	-	A				
12	-	-	-	-	-	A				
13	-	-	-	-	-	A				
14	-	-	-	-	-	A				
15	-	-	-	-	-	A				
16	-	-	-	-	-	A				
17	-	-	-	-	-	A				
18	-	-	-	-	-	A				
19	-	-	-	-	-	A				
20	-	-	-	-	-	A				
21	-	-	-	-	-	A				
22	-	-	-	-	-	A				
23	-	-	-	-	-	A				
24	-	-	-	-	-	A				
25	-	-	-	-	-	A				

圖則登記表
DRAWING REGISTER

工程名稱 Project Titl	觀塘裕民坊(T1,T3,T5-大貨標準層)
	趟門拆圖
工程編號 Project No:	J-837
分發予 Distributed To	

圖則編號 Drg. No.	圖則名稱 Drawing Title
T3CWA-1右	左趟門組裝图
T3CWD-1左	左趟門組裝图
T3CWG-1左	左趟門組裝图
T5CWN-1	左趟門組裝图
T5CWL-1	左趟門組裝图
T5CWJK-1	左趟門組裝图
T5CWH-2	左趟門組裝图
T5CWH-1	左趟門組裝图
T5CWF-2	左趟門組裝图
T5CWF-1	左趟門組裝图
T5CWD-1	左趟門組裝图
T5CWA-3左	左趟門組裝图
TD-M01	趟門框企
TD-M02	趟門框企
TD-M03	趟門框頂橫
TD-M03(1)	趟門框頂橫（數據表)
TD-M03a	SD框頂橫附加料
TD-M03a（1)	SD框頂橫附加料（數據表）
TD-M04	趟門框底橫
TD-M04（1)	趟門框底橫（數據表）
TD-M04a	SD框底橫附加料
TD-M04a（1)	SD框底橫附加料（數據表）
TD-M04b	SD框底橫扣蓋
TD-M04b（1)	SD框底橫扣蓋（數據表）
TD-M06	SD中柱扣蓋

	接收日期 Receiving Date (適用於客戶圖則)									
年										
月										
日										
年	19	19	19	19	19	19				
月	3	3	4	5	5	8				
日	20	30	18	6	26	14				
	修訂編號 Revision No.									
26	-	-	-	-	-	A				
27	-	-	-	-	-	A				
28	-	-	-	-	-	A				
29	-	-	-	-	-	A				
30	-	-	-	-	-	A				
31	-	-	-	-	-	A				
32	-	-	-	-	-	A				
33	-	-	-	-	-	A				
34	-	-	-	-	-	A				
35	-	-	-	-	-	A				
36	-	-	-	-	-	A				
37	-	-	-	-	-	A				
38	-	-	-	-	-	-				
39	-	-	-	-	-	-				
40	-	-	A	-	-	-				
41	-	-	-	-	-	-				
42	-	A	-	-	-	-				
43	-	-	-	-	-	-				
44	-	-	A	-	-	-				
45	-	-	A	-	-	-				
46	-	A	-	-	-	-				
47	-	-	-	-	-	-				
48	-	-	A	-	-	-				
49	-	-	-	-	-	-				
50	-	-	A	-	-	B				

圖則登記表
DRAWING REGISTER

工程名稱 Project Titl	觀塘裕民坊(T1,T3,T5-大貨標準層)
	趟門拆圖
工程編號 Project No:	J-837
分發予 Distributed To	

圖則編號 Drg. No.	圖則名稱 Drawing Title
TD-M07	SD梗企扣料
TD-M07(1)	SD梗企扣料
TD-M08	SD梗企扣料
TD-M09	SD梗企扣角線
TD-M10	SD梗框底
TD-M11	SD平台橫料
TD-M12	SD平台橫扣蓋
TD-M13	SD中柱扣蓋
TD-M15	SD中企（外凹）
SD-M01	SD光企料
SD-M02	SD勾企料
SD-M03	SD玉頂橫
SD-M03 (1)	SD玉頂橫（數據表）
SD-M04	SD玉底橫
SD-M04 (1)	SD玉底橫（數據表）
SD-M06	SD玉橫玻璃線
SD-AL01	趟門組裝鋁角加工圖
SD-AL11	趟門組裝鋁角加工圖
SD-AL23	趟門組裝鋁角加工圖
SD-AL24	趟門組裝鋁角加工圖
SD-AL100	趟門組裝鋁角加工圖
SD-AL101	趟門組裝鋁角加工圖
SD-AL106R	趟門組裝鋁角加工圖
SD-AL101a	趟門組裝鋁角加工圖
SD-CV-01	趟門玉勾企收口蓋加工圖

	接收日期 Receiving Date (適用於客戶圖則)									
年										
月										
日										
年	19	19	19	19	19	19				
月	3	3	4	5	5	8				
日	20	30	18	6	26	14				
	修訂編號 Revision No.									
51	-	A	-	-	-	-				
52	-	A	-	-	-	-				
53	-	A	-	-	-	-				
54	-	-	-	-	-	-				
55	-	A	-	-	-	-				
56	-	-	-	-	-	-				
57	-	-	-	-	-	-				
58	-	-	-	-	-	-				
59	-	-	-	-	-	-				
60	-	A	-	-	-	B				
61	-	A	-	-	-	B				
62	-	A	B	-	-	C				
63	-	-	-	-	-	A				
64	-	A	B	-	-	C				
65	-	-	-	-	-	A				
66	-	-	-	-	-	-				
67	-	-	-	-	-	A				
68	-	A	-	-	-	取消				
69	-	-	-	-	-	-				
70	-	-	-	-	-	-				
71	-	-	-	-	-	-				
72	-	-	-	-	-	-				
73	-	-	-	A	-	-				
74	-	-	-	A	-	-				
75	-	-	-	-	-	A				

圖則登記表
DRAWING REGISTER

工程名稱 Project Titl	觀塘裕民坊(T1,T3,T5-大貨標準層)
	趟門拆圖
工程編號 Project No:	J-837
分發予 Distributed To	

	圖則編號 Drg. No.	圖則名稱 Drawing Title	接收日期 Receiving Date (適用於客戶圖則)									
年												
月												
日												
年			19	19	19	19	19	19				
月			3	3	4	5	5	8				
日			20	30	18	6	26	14				
			修訂編號 Revision No.									
76	Z-A01	Z字碼加工圖	-	-	-	-	-	-				
77	SD-JT01	J837-趟門/膠條安裝位置圖	-	-	-	-	-	A				
78	SD-FK-M03	趟門橫料封篤件加工圖	-	A	-	-	-	-				
79	SD-FK-M03R	趟門橫料封篤件加工圖	-	A	-	-	-	-				
80	SD-FK-M04	趟門橫料封篤件加工圖	-	A	-	-	-	-				
81	SD-FK-M04R	趟門橫料封篤件加工圖	-	A	-	-	-	-				
82	SD-FK-A01	趟門橫料封篤件加工圖	-	A	-	-	-	-				
83	T1CWD-1中	右趟門組裝图	-	-	-	-	-	A				
84	T1CWA-3	右趟門組裝图	-	-	-	-	-	A				
85	T1CWA-2	右趟門組裝图	-	-	-	-	-	A				
86	T1CWC-1左	右趟門組裝图	-	-	-	-	-	A				
87	T1CWC-1右	右趟門組裝图	-	-	-	A	-	B				
88	T1CWM-2	右趟門組裝图	-	-	-	-	-	A				
89	T1CWK-2	右趟門組裝图	-	-	-	-	-	A				
90	T1CWH-2左	右趟門組裝图	-	-	-	-	-	A				
91	T1CWH-2右	右趟門組裝图	-	-	-	-	-	A				
92	T3CWF-1右	右趟門組裝图	-	-	-	-	-	A				
93	T3CWM-2	右趟門組裝图	-	-	-	-	-	A				
94	T3CWK-2	右趟門組裝图	-	-	-	-	-	A				
95	T3CWK-1	右趟門組裝图	-	-	-	-	-	A				
96	T3CWJ-2	右趟門組裝图	-	-	-	-	-	A				
97	T3CWH-2	右趟門組裝图(轉角位用)	-	-	-	-	-	A				
98	T3CWH-1	右趟門組裝图	-	-	-	-	-	A				
99	T3CWB-2左	右趟門組裝图	-	-	-	-	-	A				
100	T3CWB-2右	右趟門組裝图	-	-	-	-	-	A				

圖則登記表
DRAWING REGISTER

工程名稱 Project Titl	觀塘裕民坊(T1,T3,T5-大貨標準層)
	趟門拆圖
工程編號 Project No:	J-837
分發予 Distributed To	

圖則編號 Drg. No.	圖則名稱 Drawing Title
T3CWD-1右	右趟門组装图
T5CWM-2	右趟門组装图
T5CWG-2	右趟門组装图
T5CWG-1	右趟門组装图
T5CWE-2	右趟門组装图
T5CWC-1左下	右趟門组装图
T5CWC-1右下	右趟門组装图
TD-M01R	趟門框企
TD-M02R	趟門框企
TD-M03R	趟門框頂橫
TD-M03R (1)	趟門框頂橫（數據表）
TD-M03aR	SD框頂橫附加料
TD-M03aR (1)	SD框頂橫附加料（數據表）
TD-M04R	趟門框底橫
TD-M04R (1)	趟門框底橫（數據表）
TD-M04aR	SD框底橫附加料
TD-M04aR (1)	SD框底橫附加料（數據表）
TD-M04bR	SD框底橫扣蓋
TD-M04bR (1)	SD框底橫扣蓋（數據表）
TD-M06R	SD中柱勾企
TD-M07R	SD梗企扣料
TD-M08R	SD梗企扣料
TD-M09R	SD梗企扣角線
TD-M10R	SD梗橫眠
TD-M11R	SD中柱橫料

	接收日期 Receiving Date (適用於客戶圖則)									
年										
月										
日										
年	19	19	19	19	19	19				
月	3	3	4	5	5	8				
日	20	30	18	6	26	14				
	修訂編號 Revision No.									
101	-	-	-	-	-	A				
102	-	-	-	-	-	A				
103	-	-	-	-	-	A				
104	-	-	-	-	-	A				
105	-	-	-	-	-	A				
106	-	-	-	-	-	A				
107	-	-	-	-	-	A				
108	-	-	-	-	-	-				
109	-	-	-	-	-	-				
110	-	-	A	-	-	-				
111	〃	〃	〃	A	B	-				
112	-	-	-	-	-	-				
113	〃	〃	〃	A	-	-				
114	-	-	A	-	-	-				
115	〃	〃	A	B	C	-				
116	-	A	-	-	-	-				
117	〃	〃	〃	A	-	-				
118	-	-	A	-	-	-				
119	〃	〃	〃	A	-	-				
120	-	-	A	-	-	B				
121	-	A	-	-	-	-				
122	-	A	-	-	-	-				
123	-	-	-	-	-	-				
124	〃	A	〃	B	-	-				
125	〃	〃	〃	A	-	-				

圖則登記表
DRAWING REGISTER

工程名稱 Project Titl	觀塘裕民坊(T1,T3,T5-大貨標準層)
	趟門拆圖
工程編號 Project No:	J-837
分發予 Distributed To	

圖則編號 Drg. No.	圖則名稱 Drawing Title		接收日期 Receiving Date (適用於客戶圖則)									
		年										
		月										
		日										
		年	19	19	19	19	19	19				
		月	3	3	4	5	5	8				
		日	20	30	18	6	26	14				
			修訂編號 Revision No.									
TD-M12R	SD平台橫扣蓋	126	-	-	-	A	-	-				
TD-M13R	SD中柱扣蓋	127	-	-	-	-	-	-				
TD-M07R(X)	SD梗企扣料	128	-	A	-	-	-	-				
SD-M01R	SD光企料	129	-	A	-	-	-	B				
SD-M02R	SD幻企料	130	-	A	-	-	-	B				
SD-M03R	SD玉頂橫	131	-	A	B	-	-	C				
SD-M03R (1)	SD玉頂橫（數據表）	132	-	-	-	A	-	B				
SD-M04R	SD玉底橫	133	-	A	B	-	-	C				
SD-M04R (1)	SD玉底橫（數據表）	134	-	-	-	A	-	B				
SD-M06R	SD玉橫玻璃線	135	-	-	-	A	-	-				
TD-M04(X)	趟門框底橫	136	-	-	A	-	-	-				
TD-M04R(X)	趟門框底橫	137	-	-	A	-	-	-				
SD-EVA-01	SD防風防水密封件安裝圖	138	-	-	新增	-	-	-				
SD-AL01N	趟門組裝鋁角加工圖	139	-	-	-	-	-	新增				
SD-AL04N	趟門組裝鋁角加工圖	140	-	-	-	-	-	新增				

美特鋁質 有限公司
MIDI Aluminium Fabricator Ltd.

工程號	J-837	地盤	觀塘裕民坊

左開門玉高度(2516)用

依據EI0709修改

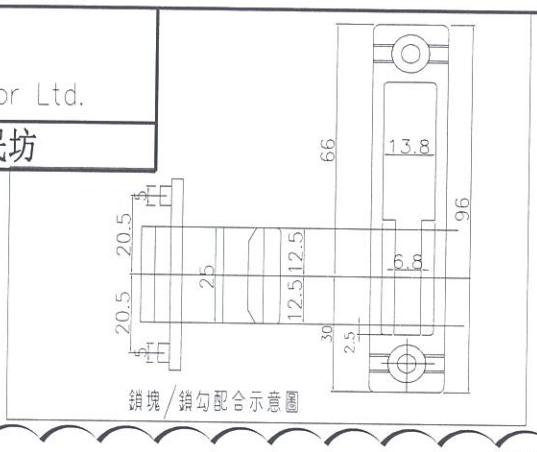

鎖塊/鎖勾配合示意圖

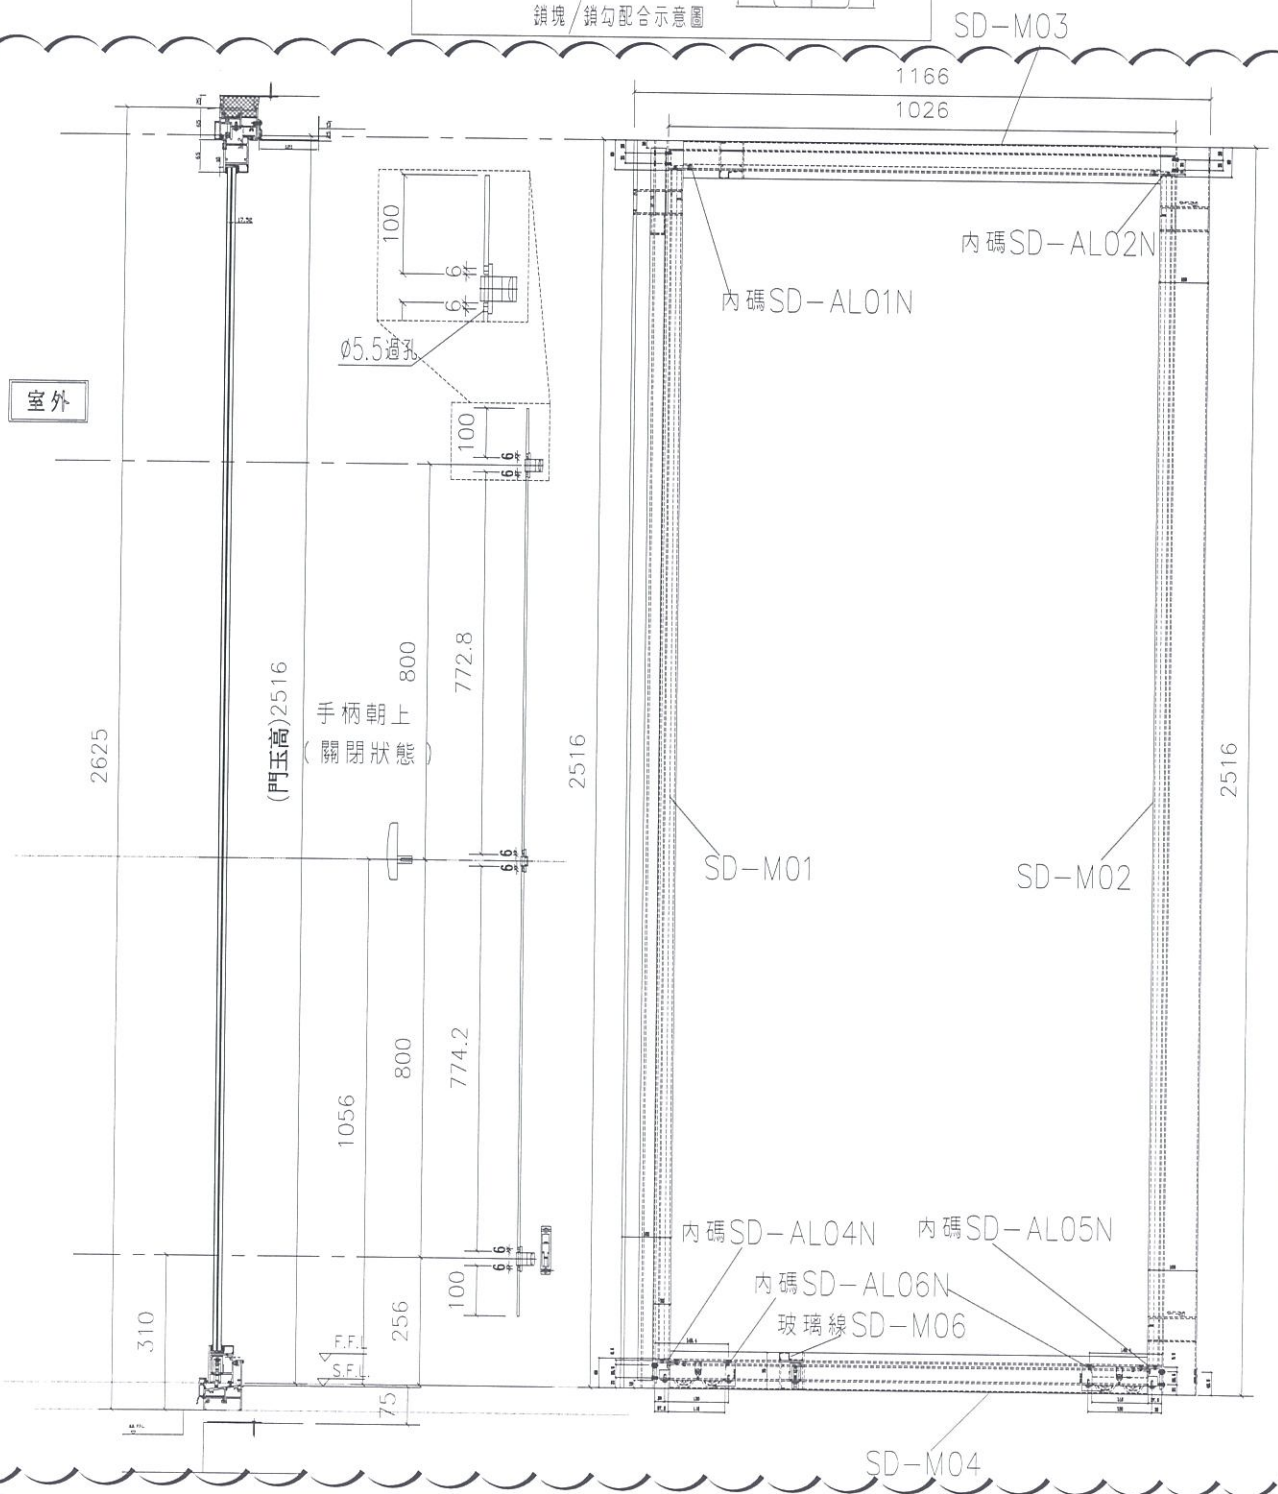

名稱	趟門玉拉手連幹放樣圖	制圖	利春媚	2019.03.13	修改	A	B
材料	X85657	復核	謝永林	2019.03.20	日期	19.03.30	19.07.18
顏色	EC-DG-S332054 (3塗)	批準	Jason	2019.03.22	圖號	SD-FY-01	

美特鋁質 有限公司
MIDI Aluminium Fabricator Ltd.

工程號	J-837	地盤	觀塘裕民坊

右開門玉高度(2516)用

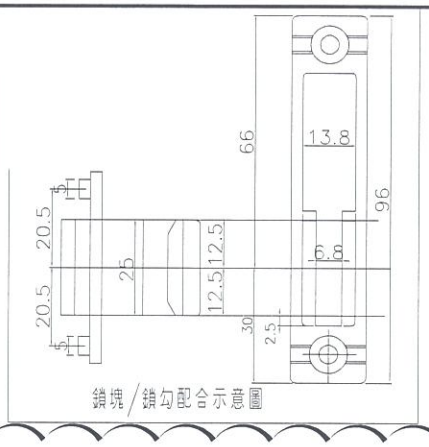

鎖塊/鎖勾配合示意圖

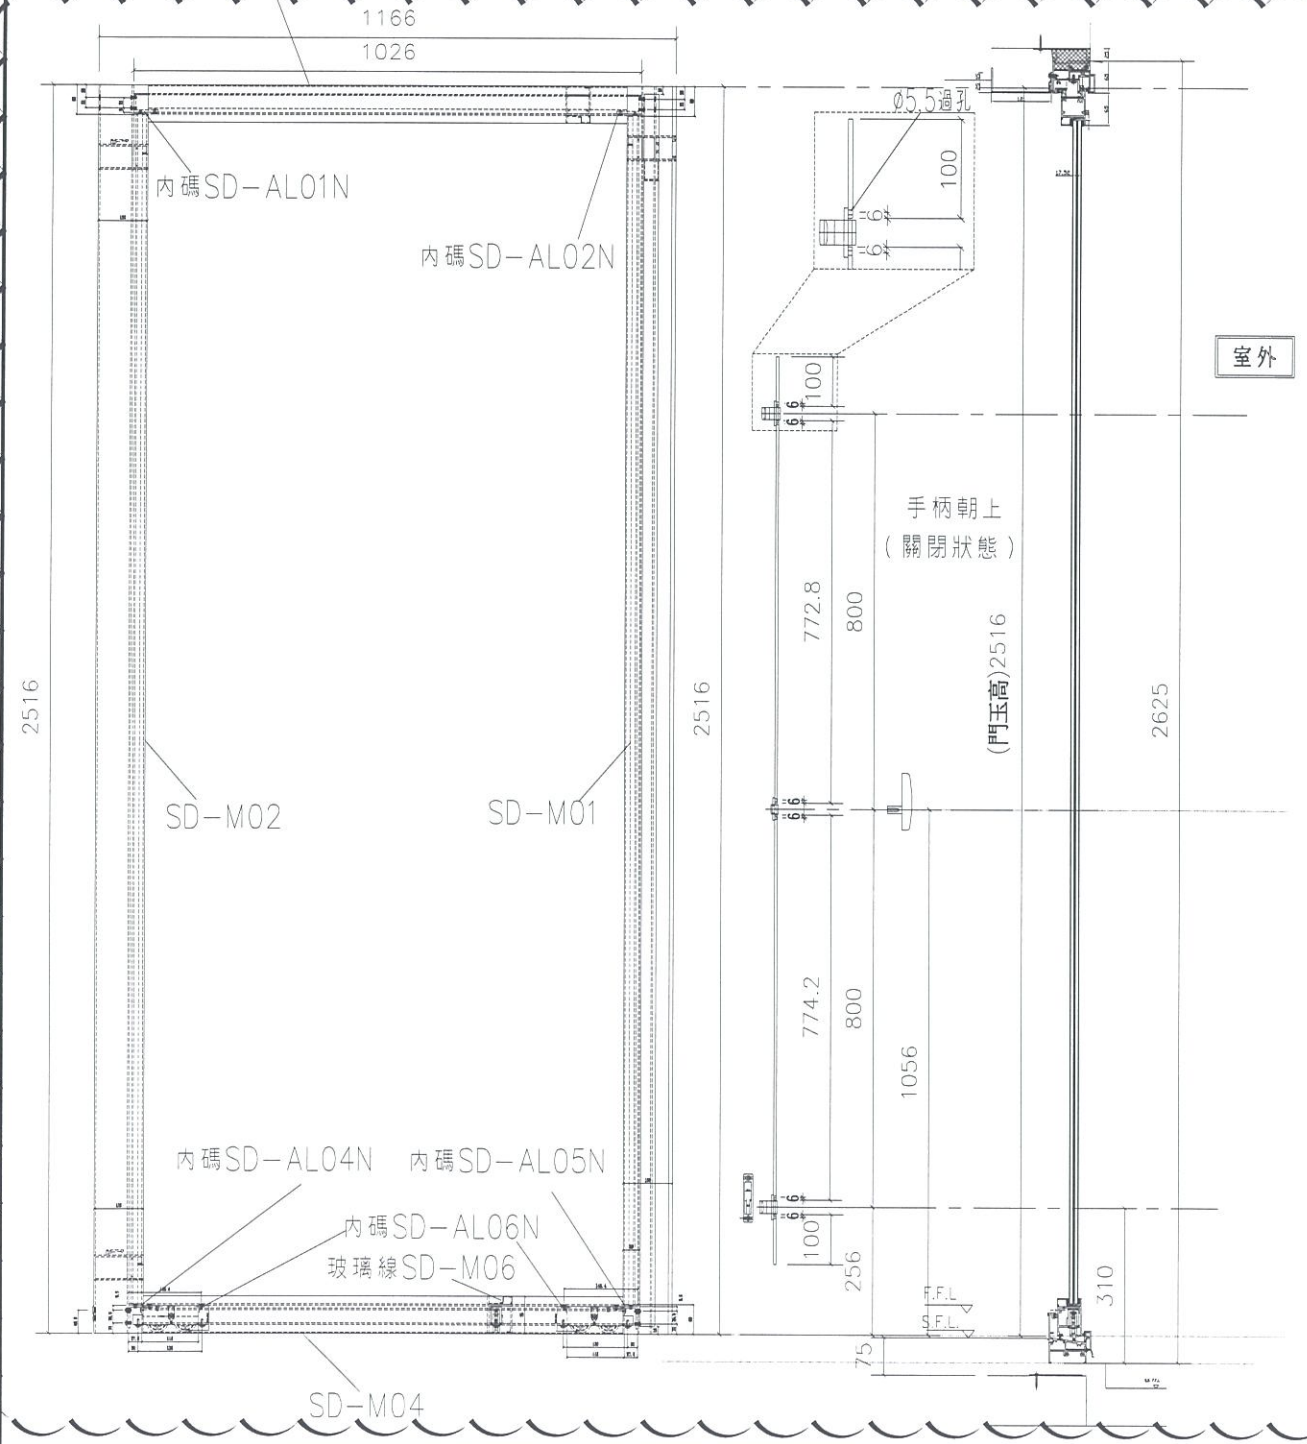

名稱	趟門玉拉手連幹放樣圖	制圖	利春媚	2019.03.13	修改	A	B
材料	X85657	復核	謝永林	2019.03.20	日期	19.03.30	19.07.18
顏色	EC-DG-S332054 (3塗)	批準	Jason	2019.03.22	圖號	SD-FY-02	

美特鋁質 有限公司
MIDI Aluminium Fabricator Ltd.

工程號	J-837	地盤	觀塘裕民坊

此節點適用于SD左開T1, T3, T5

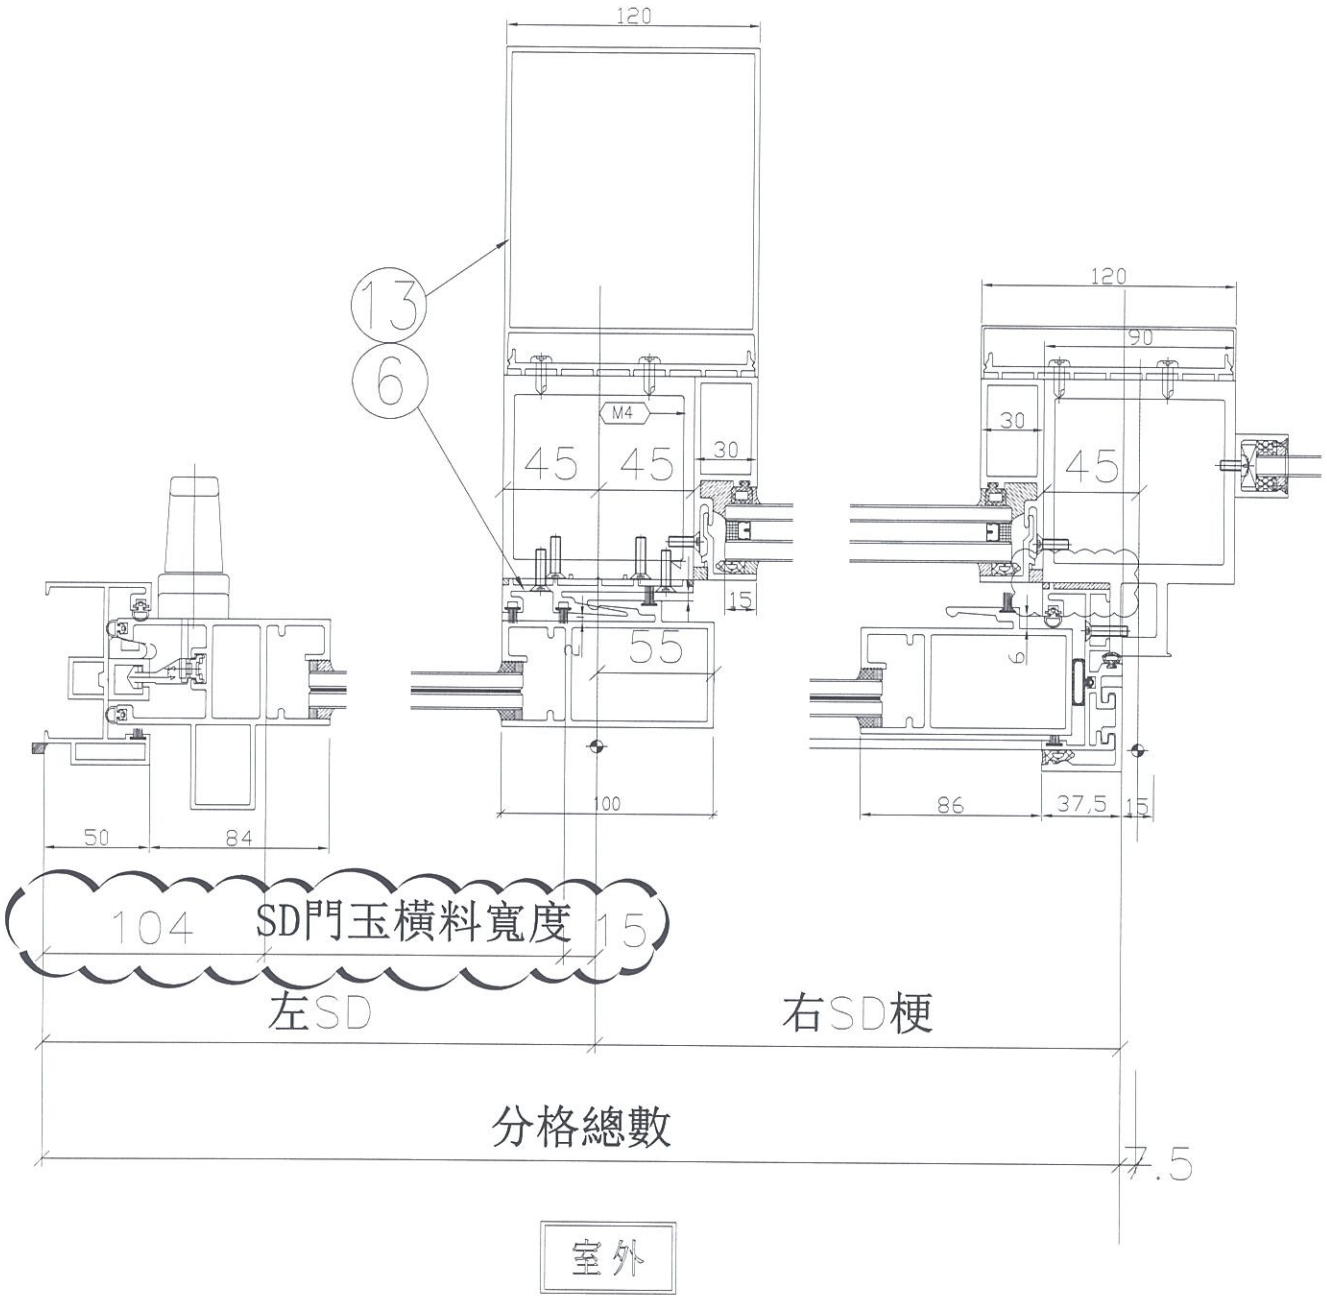

名稱	趟門節點尺寸示意圖	制圖	利春媚	2019.03.13	修改	A		
材料		復核	謝永林	2019.03.20	日期	19.07.12		
顏色		批準	Jason	2019.03.22	圖號	SD-FY-06		

美特鋁質 有限公司
MIDI Aluminium Fabricator Ltd.

工程號	J-837	地盤	觀塘裕民坊

此節點適用于SD右開T1, T3, T5

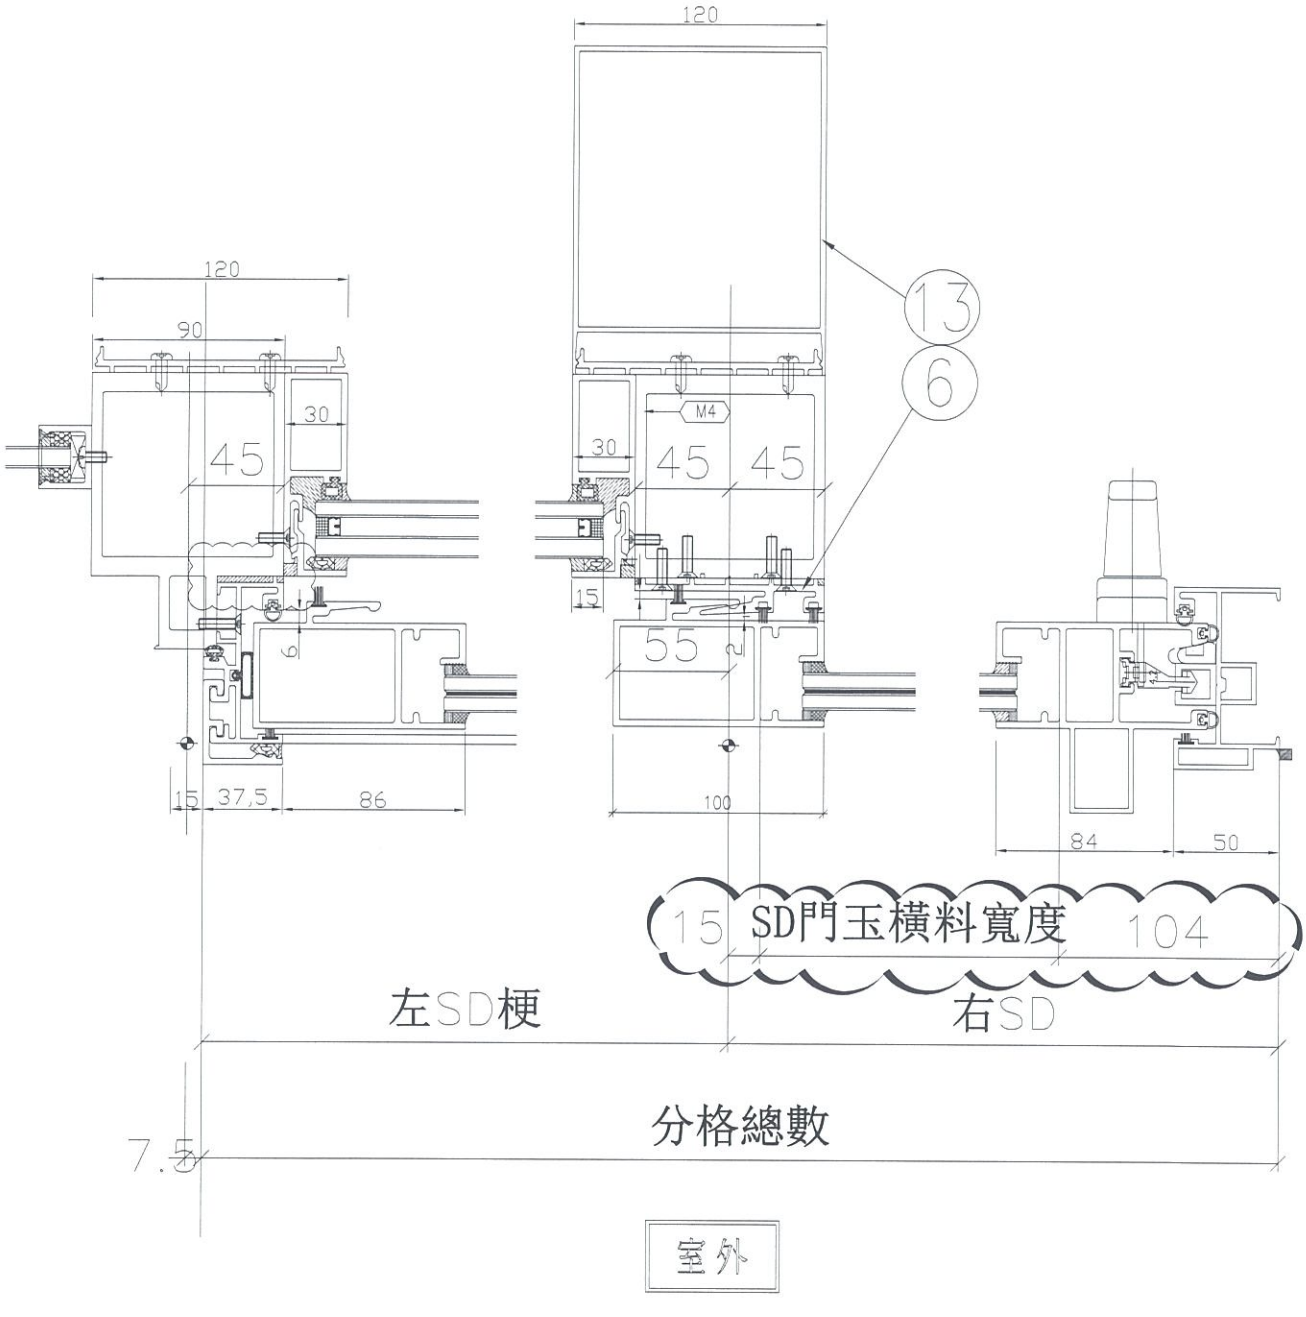

名稱	趟門節點尺寸示意圖	制圖	利春媚	2019.03.13	修改	A
材料		復核	謝永林	2019.03.20	日期	19.07.12
顏色		批準	Jason	2019.03.22	圖號	SD-FY-08

美特鋁質 有限公司
MIDI Aluminium Fabricator Ltd.

工程號	J-837	地盤	觀塘裕民坊

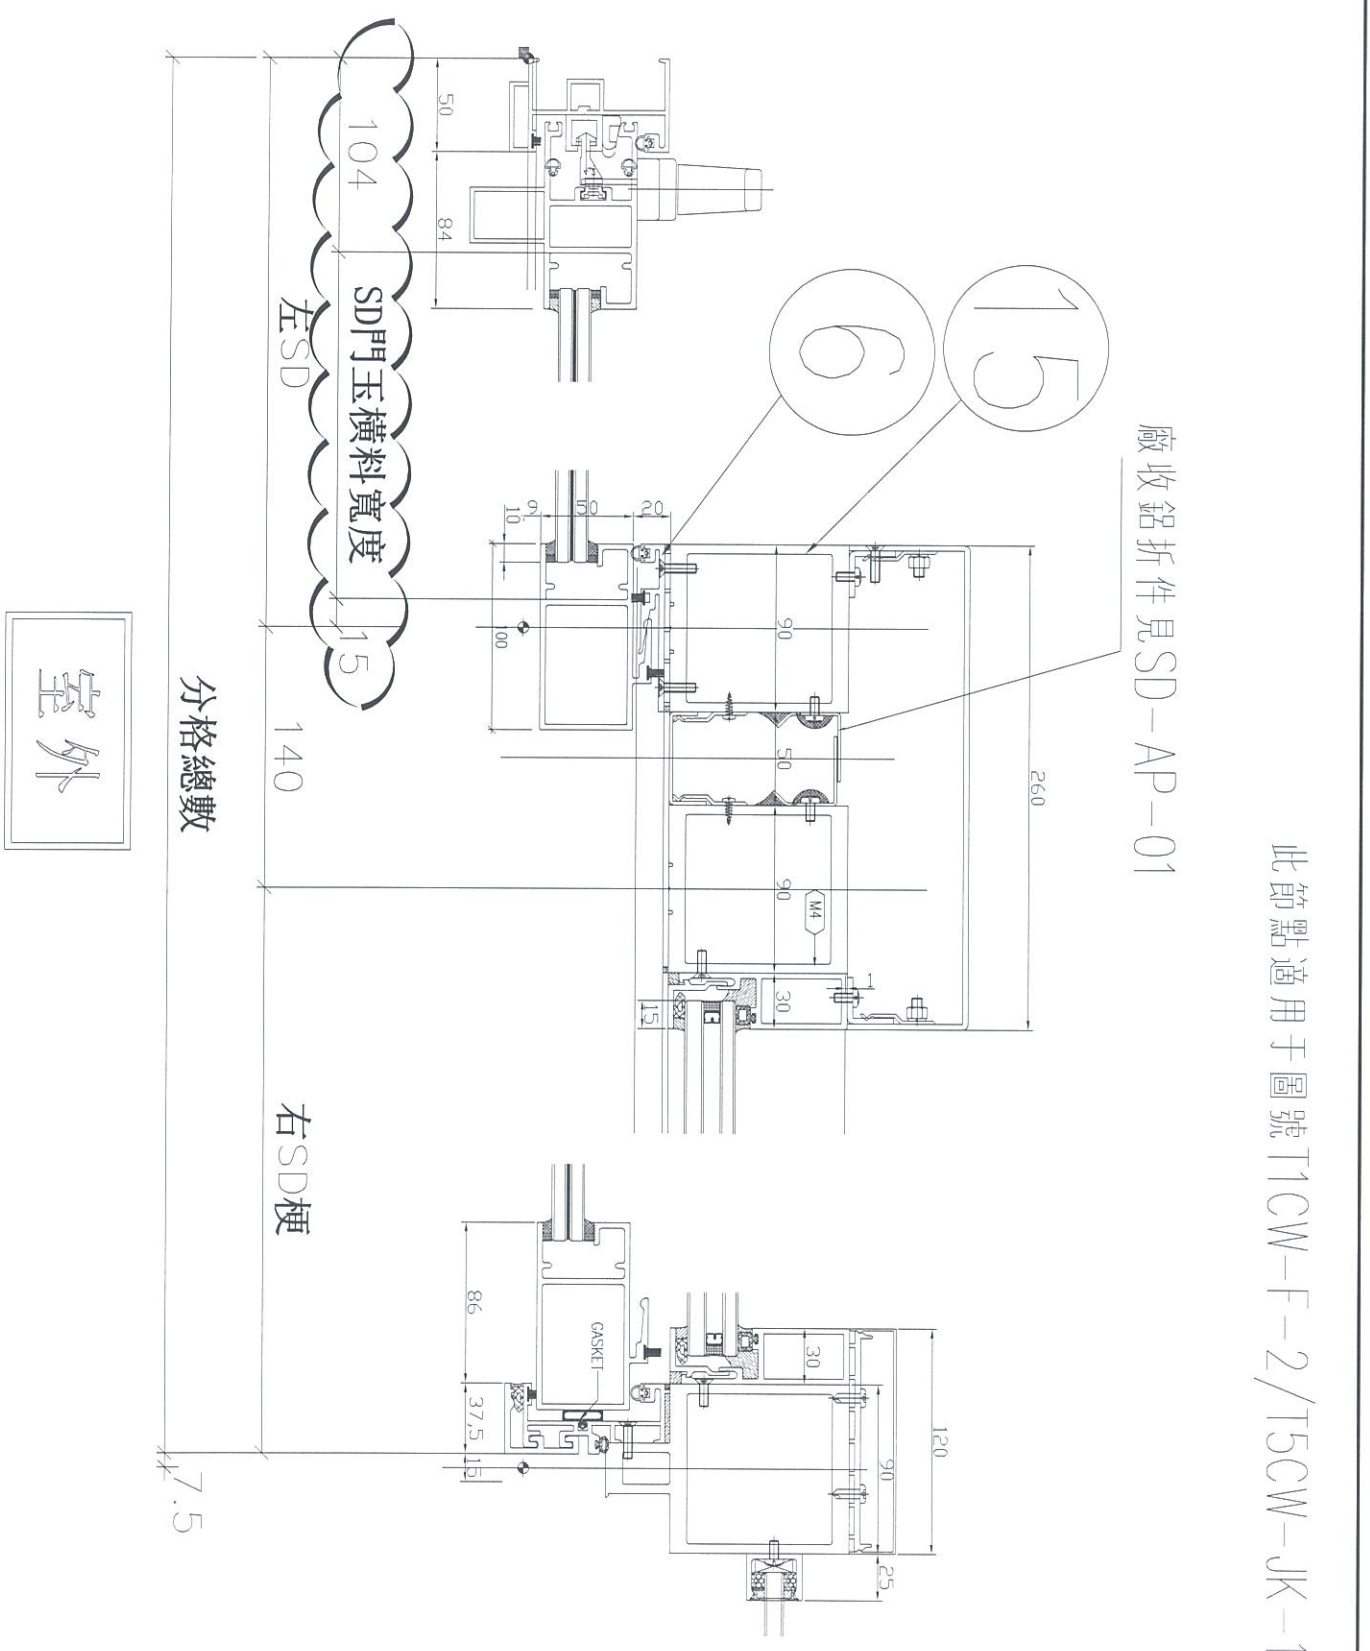

名稱	趟門節點尺寸示意圖	制圖	利春媚	2019.03.13	修改	A
材料		復核	謝永林	2019.03.20	日期	19.07.12
顏色		批準	Jason	2019.03.22	圖號	SD-FY-09

美特鋁質 有限公司
MIDI Aluminium Fabricator Ltd.

工程號	J-837	地盤	觀塘裕民坊

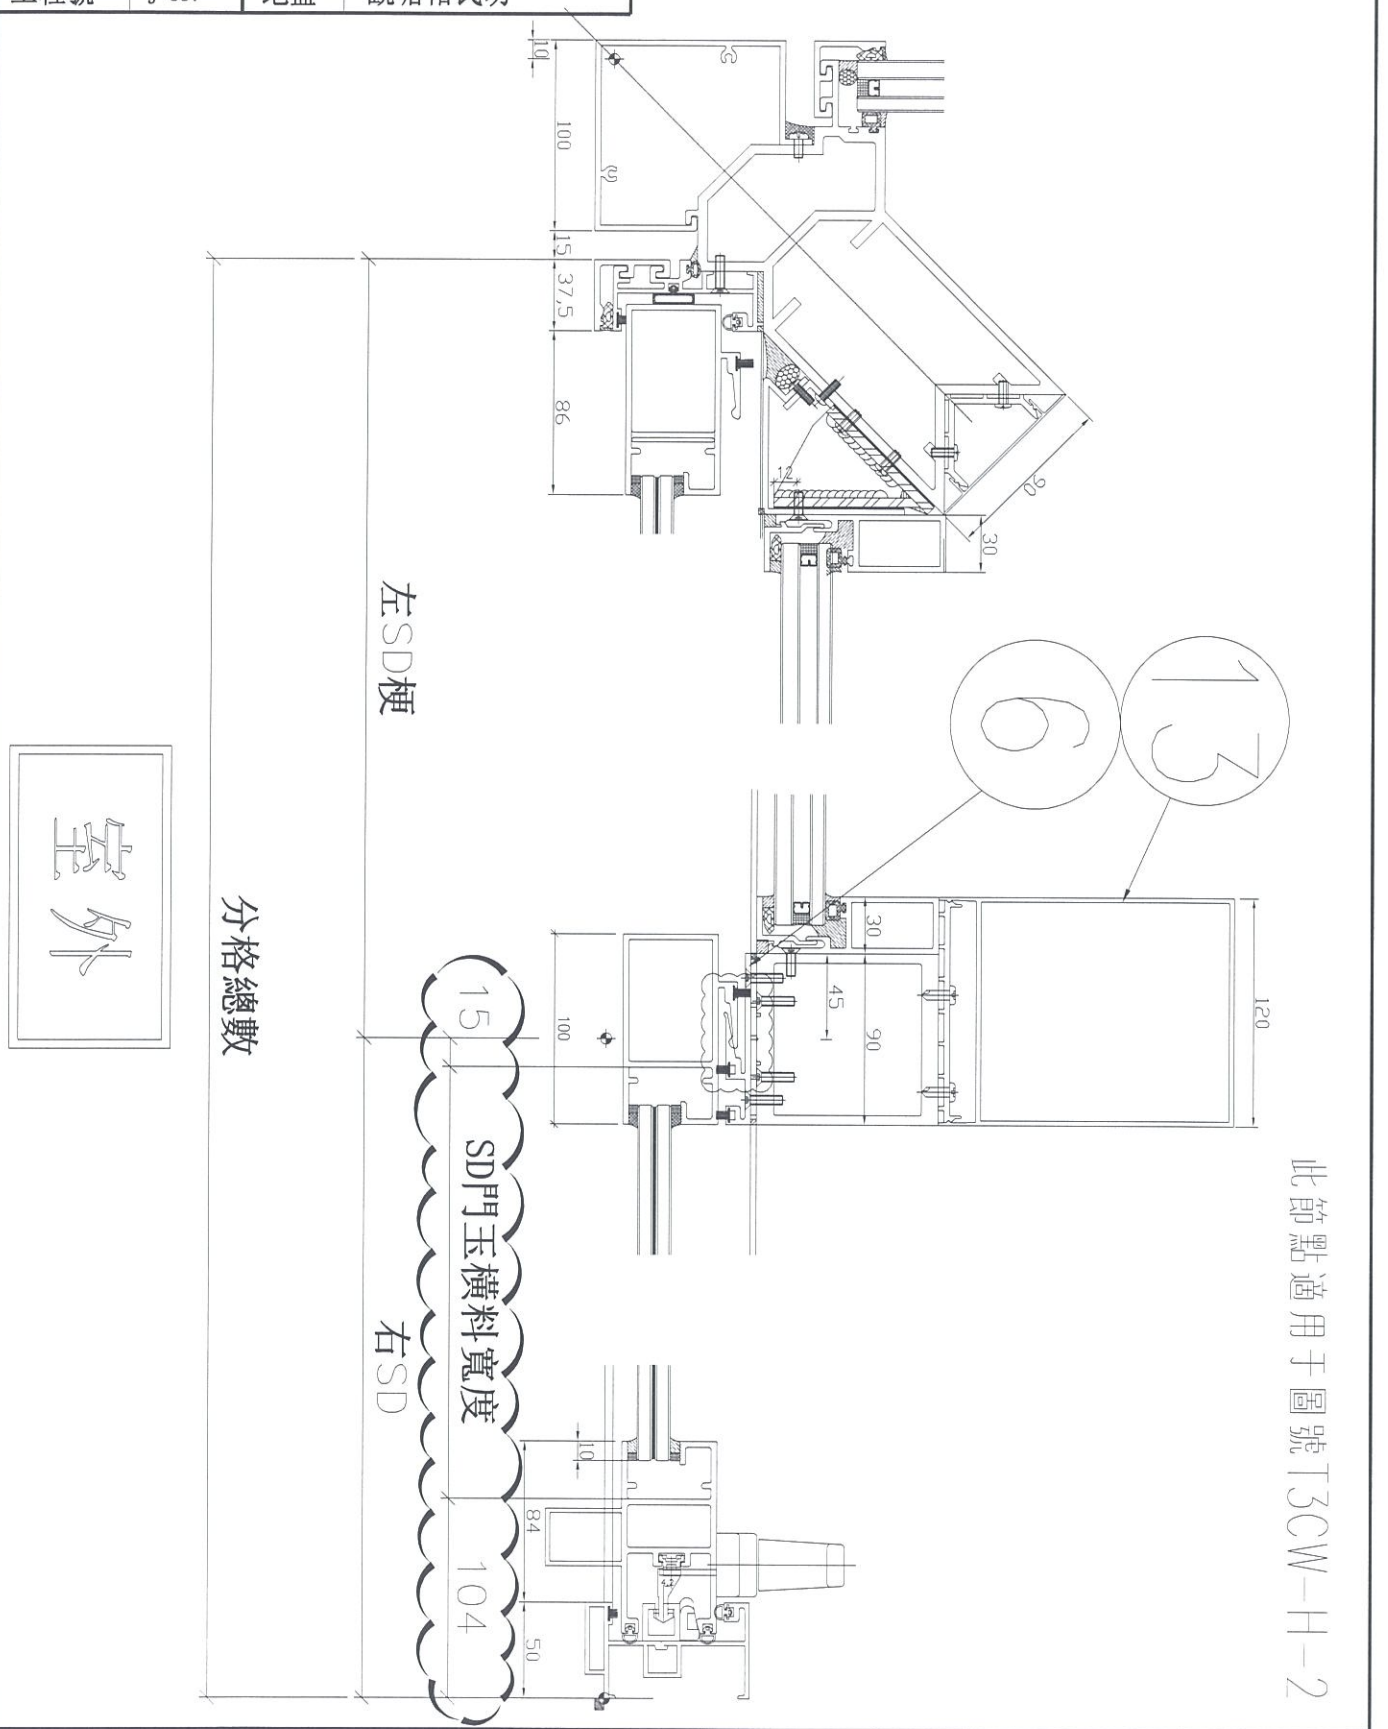

名稱	趟門節點尺寸示意圖	制圖	利春媚	2019.03.13	修改	A
材料		復核	謝永林	2019.03.20	日期	19.07.12
顏色		批準	Jason	2019.03.22	圖號	SD-FY-10

EG-DWG1

美特鋁質有限公司 MIDI Aluminium Fabricator Ltd.		工程號	J837	拆圖	利春媚	2019.03.13
		地　盤	觀塘裕民坊	復核	謝永林	2019.03.20
名稱	趟門拆圖	顏　色	EC-DG-S332054 (3塗)	批准	Jason	2019.03.22

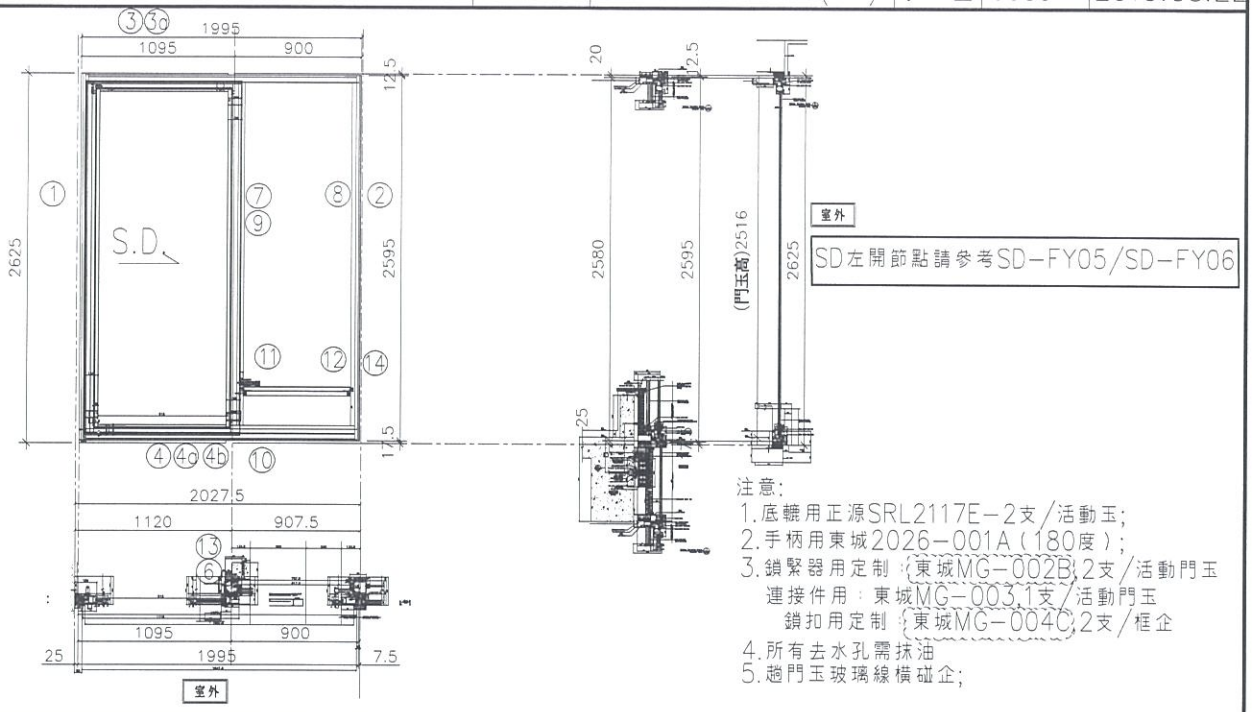

注意:
1. 底轆用正源SRL2117E-2支/活動玉;
2. 手柄用東城2026-001A(180度);
3. 鎖緊器用定制:東城MG-002B,2支/活動門玉
   連接件用:東城MG-003,1支/活動門玉
   鎖扣用定制:東城MG-004C,2支/框企
4. 所有去水孔需抹油
5. 趟門玉玻璃線橫碰企;

序號	料號	名稱	出荷	長度(mm)	支	加工說明
1	X85604	SD框墻邊企	避位	2625.0	1	TD-M01
2	X85571	SD梗框企收邊	避位	2595.0	1	TD-M02
3	X85581	SD框頂橫	避位	1947.5	1	TD-M03
3a	X85624	SD框頂橫附加料	避位	992.5	1	TD-M03a
4	X85584	SD框底橫	避位	1947.5	1	TD-M04
4a	X85623	SD框底橫附加料	避位	992.5	1	TD-M04a
4b	X85622	SD框底橫扣蓋	避位	1907.5	1	TD-M04b
5						
6	X85652	SD中柱勾企	避位	2460.0	1	TD-M06
7	X85627	SD梗企扣料	直口	2490.0	1	TD-M07
8	X85627	SD梗企扣料	直口	2490	1	TD-M08
9	X85626	SD梗企扣角線	直口	2436.0	2	直接開料
10	X85574	SD梗框底	直口	817.5	1	TD-M10
11	X85572	SD平台橫料	直口	756.5	1	TD-M11
12	X85578	SD平台橫扣蓋	直口	757.5	1	TD-M12
13	X85586	SD中柱扣蓋	避位	2475.0	1	TD-M13
14	X85558	玻璃扣蓋(企)	直口	2571.0	1	直接開料

趟門玉用料表

1	X85608	SD光企	避位	2516.0	1	SD-M01
2	X85582	SD勾企料	避位	2516.0	1	SD-M02
3	X85585	SD玉頂橫	避位	976.0	1	SD-M03
4	X85583	SD玉底橫	避位	976.0	1	SD-M04
5	X85621	SD玉橫玻璃線/頂	直口	916.0	1	直接開料
6	X85621	SD玉橫玻璃線/底	避位	916.0	1	SD-M06

加工細則

頂留		mm
底留		mm
企料底部開避位		mm
底橫料防水巴鋸去		mm
安裝扣碼		
安裝扣碼		
多點鎖芯型號:		
手柄型號:		
限位撐型號:		
T窗最大的開度:		
窗玉搭位數:		

門玉款	寬度(mm)	高度(mm)	隻/幅	撐長
SD.L	1116.0	2516.0	1	

大圖版次		本圖版	A
		日期	19.07.11

窗号	宽度(W)	高度(H)	數量	樓層
T1CW G-1左	1995.0	2625.0	35	7F,9F-48F

圖號	T1CW G-1左

EG-DWG1

美特鋁質 有限公司 MIDI Aluminium Fabricator Ltd.	工程號	J837	拆圖	利春媚	2019.03.13
	地　盤	觀塘裕民坊	復核	謝永林	2019.03.20
名稱 趟門拆圖	顏　色	EC-DG-S332054 (3塗)	批准	Jason	2019.03.22

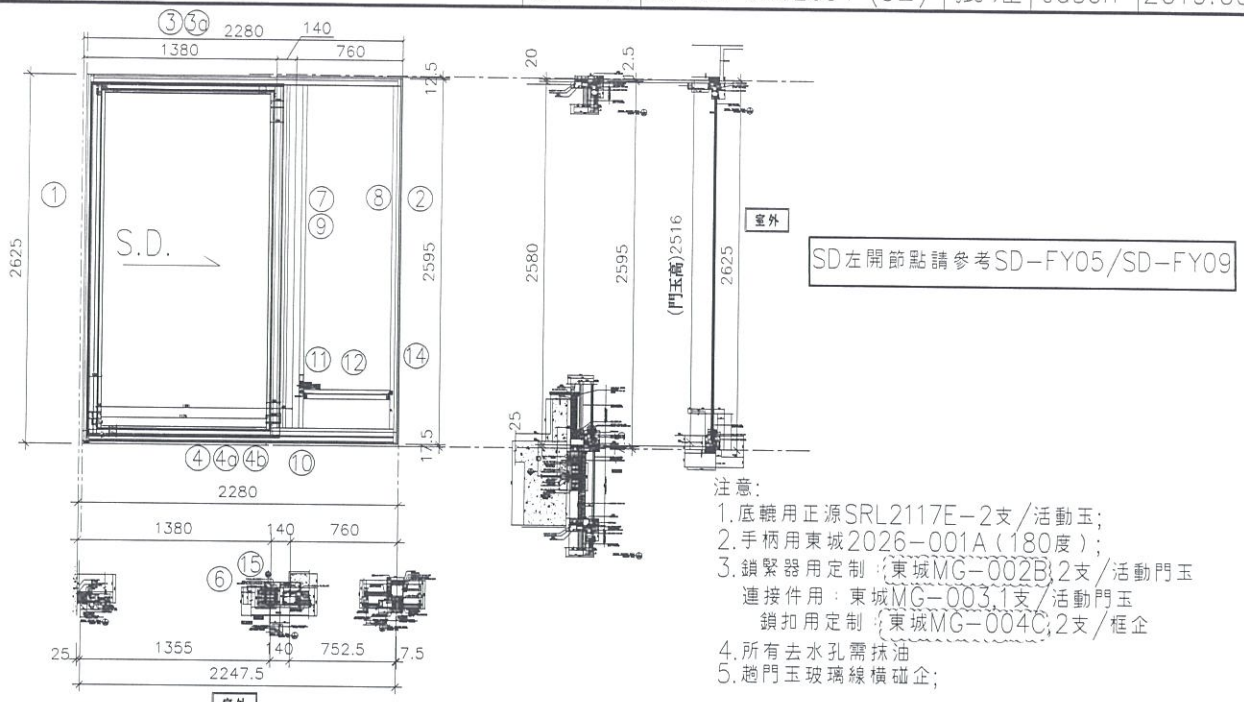

注意:
1. 底轆用正源SRL2117E-2支/活動玉;
2. 手柄用東城2026-001A(180度);
3. 鎖緊器用定制:{東城MG-002B,2支/活動門玉
   連接件用:東城MG-003,1支/活動門玉
   鎖扣用定制:{東城MG-004C,2支/框企
4. 所有去水孔需抹油
5. 趟門玉玻璃線橫碰企;

序號	料號	名稱	出荷	長度(mm)	支	加工說明
1	X85604	SD框墻邊企	避位	2625.0	1	TD-M01
2	X85571	SD梗框企收邊	避位	2595.0	1	TD-M02
3	X85581	SD框頂橫	避位	2200.0	1	TD-M03
3a	X85624	SD框頂橫附加料	避位	1252.5	1	TD-M03a
4	X85584	SD框底橫	避位	2200.0	1	TD-M04
4a	X85623	SD框底橫附加料	避位	1252.5	1	TD-M04a
4b	X85622	SD框底橫扣蓋	避位	2160.0	1	TD-M04b
5						
6	X85652	SD中柱勾企	避位	2460.0	1	TD-M06
7	X85627	SD梗企扣料	直口	2490.0	1	TD-M07(1)
8	X85627	SD梗企扣料	直口	2490	1	TD-M08
9	X85626	SD梗企扣角線	直口	2436.0	2	直接開料
10	X85574	SD梗框底	直口	670.0	1	TD-M10
11	X85572	SD平台橫料	直口	609.0	1	TD-M11
12	X85578	SD平台橫扣蓋	直口	610.0	1	TD-M12
14	X85558	玻璃扣蓋(企)	直口	2571.0	1	直接開料
15	X85548	SD中企(外凹)	避位	2635.0	1	TD-M15

趟門玉用料表

1	X85608	SD光企	避位	2516.0	1	SD-M01
2	X85582	SD勾企料	避位	2516.0	1	SD-M02
3	X85585	SD玉頂橫	避位	1236.0	1	SD-M03
4	X85583	SD玉底橫	避位	1236.0	1	SD-M04
5	X85621	SD玉橫玻璃線/頂	直口	1176.0	1	直接開料
6	X85621	SD玉橫玻璃線/底	避位	1176.0	1	SD-M06

加工細則

頂留 15號	10	mm	
底留		mm	
企料底部開避位		mm	
底橫料防水巴鋸去		mm	
安裝扣碼			
安裝扣碼			
多點鎖芯型號:			
手柄型號:			
限位撐型號:			
T窗最大的開度:			
窗玉搭位數:			

門玉款	寬度(mm)	高度(mm)	隻/幅	撐長
SD.L	1376.0	2516.0	1	

大圖版次		本圖版	A	
		日期	19.07.11	
窗号	宽度(W)	高度(H)	數量	樓層
T1CW F-2	2247.5	2625.0	35	7F,9F-48F
圖號	T1CW F-2			

EG-DWG1

美特鋁質有限公司 MIDI Aluminium Fabricator Ltd.	工程號	J837	拆圖	利春媚	2019.03.13
	地　盤	觀塘裕民坊	復核	謝永林	2019.03.20
名稱 趟門拆圖	顏　色	EC-DG-S332054 (3塗)	批准	Jason	2019.03.22

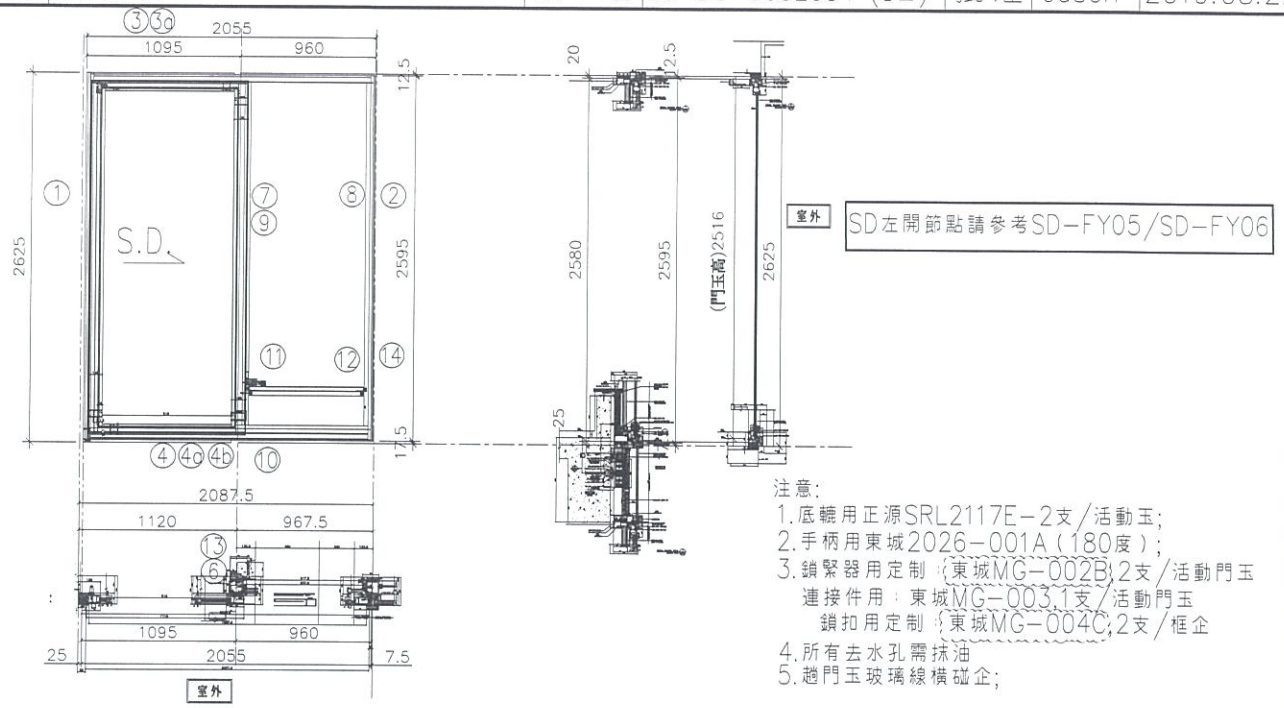

注意:
1. 底轆用正源SRL2117E-2支/活動玉;
2. 手柄用東城2026-001A(180度);
3. 鎖緊器用定制:(東城MG-002B;2支/活動門玉
   連接件用:東城MG-003,1支/活動門玉
   鎖扣用定制:(東城MG-004C;2支/框企
4. 所有去水孔需抹油
5. 趟門玉玻璃線橫碰企;

序號	料號	名稱	出苟	長度(mm)	支	加工說明
1	X85604	SD框墻邊企	避位	2625.0	1	TD-M01
2	X85571	SD梗框企收邊	避位	2595.0	1	TD-M02
3	X85581	SD框頂橫	避位	2007.5	1	TD-M03
3a	X85624	SD框頂橫附加料	避位	992.5	1	TD-M03a
4	X85584	SD框底橫	避位	2007.5	1	TD-M04
4a	X85623	SD框底橫附加料	避位	992.5	1	TD-M04a
4b	X85622	SD框底橫扣蓋	避位	1967.5	1	TD-M04b
5						
6	X85652	SD中柱勾企	避位	2460.0	1	TD-M06
7	X85627	SD梗企扣料	直口	2490.0	1	TD-M07
8	X85627	SD梗企扣料	直口	2490	1	TD-M08
9	X85626	SD梗企扣角線	直口	2436.0	2	直接開料
10	X85574	SD梗框底	直口	877.5	1	TD-M10
11	X85572	SD平台橫料	直口	816.5	1	TD-M11
12	X85578	SD平台橫扣蓋	直口	817.5	1	TD-M12
13	X85586	SD中柱扣蓋	避位	2475.0	1	TD-M13
14	X85558	玻璃扣蓋(企)	直口	2571.0	1	直接開料

趟門玉用料表

1	X85608	SD光企	避位	2516.0	1	SD-M01
2	X85582	SD勾企料	避位	2516.0	1	SD-M02
3	X85585	SD玉頂橫	避位	976.0	1	SD-M03
4	X85583	SD玉底橫	避位	976.0	1	SD-M04
5	X85621	SD玉橫玻璃線/頂	直口	916.0	1	直接開料
6	X85621	SD玉橫玻璃線/底	避位	916.0	1	SD-M06

加工細則

頂留		mm
底留		mm
企料底部開避位		mm
底橫料防水巴鋸去		mm
安裝扣碼		
安裝扣碼		
多點鎖芯型號:		
手柄型號:		
限位撐型號:		
T窗最大的開度:		
窗玉搭位數:		

門玉款	寬度(mm)	高度(mm)	隻/幅	撐長
SD.L	1116.0	2516.0	1	

大圖版次		本圖版	A	
		日期	19.07.11	
窗号	宽度(W)	高度(H)	數量	樓層
T1CW E-1	2055.0	2625.0	35	7F,9F-48F
圖號	T1CW E-1			

EG-DWG1

美特鋁質有限公司 MIDI Aluminium Fabricator Ltd.	工程號	J837	拆圖	利春媚	2019.03.13
	地　盤	觀塘裕民坊	復核	謝永林	2019.03.20
名稱 趟門拆圖	顏　色	EC-DG-S332054 (3塗)	批准	Jason	2019.03.22

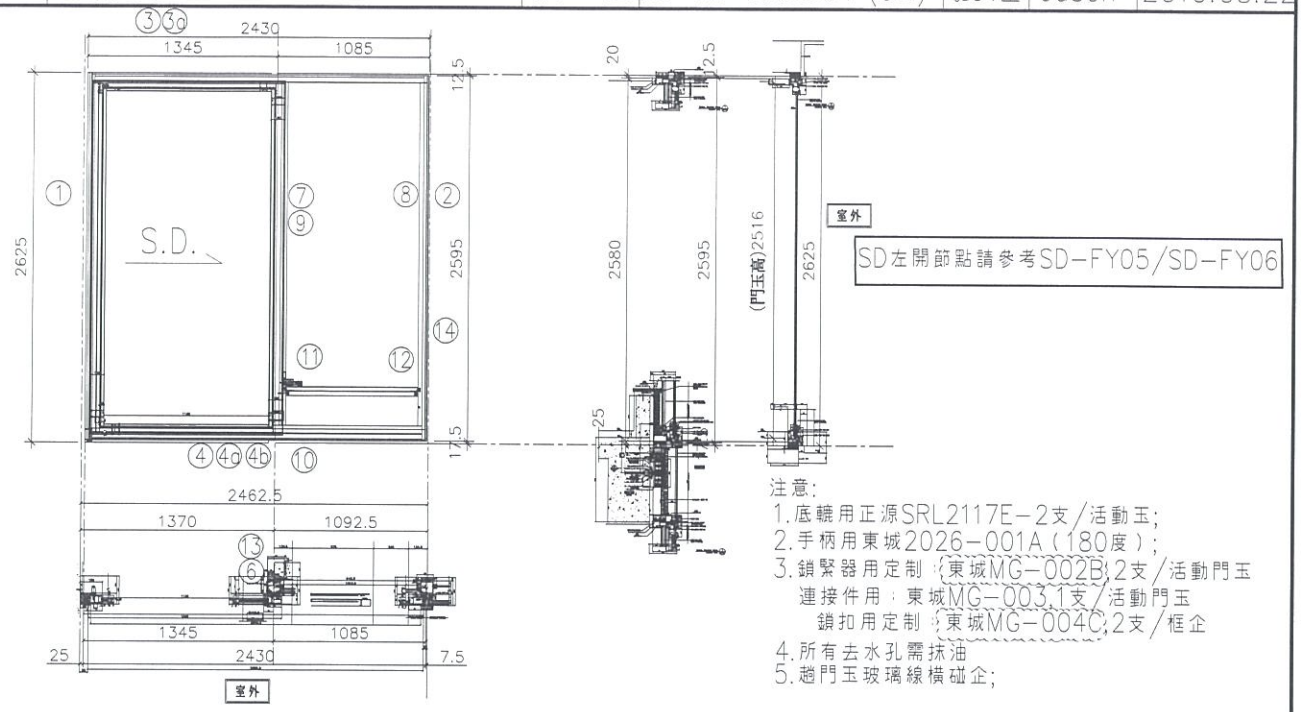

注意:
1. 底轆用正源SRL2117E－2支／活動玉;
2. 手柄用東城2026－001A（180度）;
3. 鎖緊器用定制（東城MG－002B）2支／活動門玉
   連接件用：東城MG－003 1支／活動門玉
   鎖扣用定制（東城MG－004C）2支／框企
4. 所有去水孔需抹油
5. 趟門玉玻璃線橫碰企;

序號	料號	名稱	出苟	長度（mm）	支	加工說明
1	X85604	SD框墻邊企	避位	2625.0	1	TD-M01
2	X85571	SD梗框企收邊	避位	2595.0	1	TD-M02
3	X85581	SD框頂橫	避位	2382.5	1	TD-M03
3a	X85624	SD框頂橫附加料	避位	1242.5	1	TD-M03a
4	X85584	SD框底橫	避位	2382.5	1	TD-M04
4a	X85623	SD框底橫附加料	避位	1242.5	1	TD-M04a
4b	X85622	SD框底橫扣蓋	避位	2342.5	1	TD-M04b
5						
6	X85652	SD中柱勾企	避位	2460.0	1	TD-M06
7	X85627	SD梗企扣料	直口	2490.0	1	TD-M07
8	X85627	SD梗企扣料	直口	2490	1	TD-M08
9	X85626	SD梗企扣角線	直口	2436.0	2	直接開料
10	X85574	SD梗框底	直口	1002.5	1	TD-M10
11	X85572	SD平台橫料	直口	941.5	1	TD-M11
12	X85578	SD平台橫扣蓋	直口	942.5	1	TD-M12
13	X85586	SD中柱扣蓋	避位	2475.0	1	TD-M13
14	X85558	玻璃扣蓋（企）	直口	2571.0	1	直接開料

趟門玉用料表

1	X85608	SD光企	避位	2516.0	1	SD-M01
2	X85582	SD勾企料	避位	2516.0	1	SD-M02
3	X85585	SD玉頂橫	避位	1226.0	1	SD-M03
4	X85583	SD玉底橫	避位	1226.0	1	SD-M04
5	X85621	SD玉橫玻璃線/頂	直口	1166.0	1	直接開料
6	X85621	SD玉橫玻璃線/底	避位	1166.0	1	SD-M06

加工細則

頂留		mm
底留		mm
企料底部開避位		mm
底橫料防水巴鋸去		mm
安裝扣碼		
安裝扣碼		
多點鎖芯型號：		
手柄型號：		
限位撐型號：		
T窗最大的開度：		
窗玉搭位數：		

門玉款	寬度(mm)	高度(mm)	隻/幅	撐長
SD.L	1366.0	2516.0	1	

大圖版次		本圖版	A	
		日期	19.07.11	
窗号	宽度（W）	高度（H）	數量	樓層
T1CW D-1左	2430.0	2625.0	35	7F,9F-48F
圖號	T1CW D-1左			

EG-DWG1

美特鋁質有限公司 MIDI Aluminium Fabricator Ltd.	工程號	J837	拆圖	利春媚	2019.03.13
	地　盤	觀塘裕民坊	復核	謝永林	2019.03.20
名稱 趟門拆圖	顏　色	EC-DG-S332054 (3塗)	批准	Jason	2019.03.22

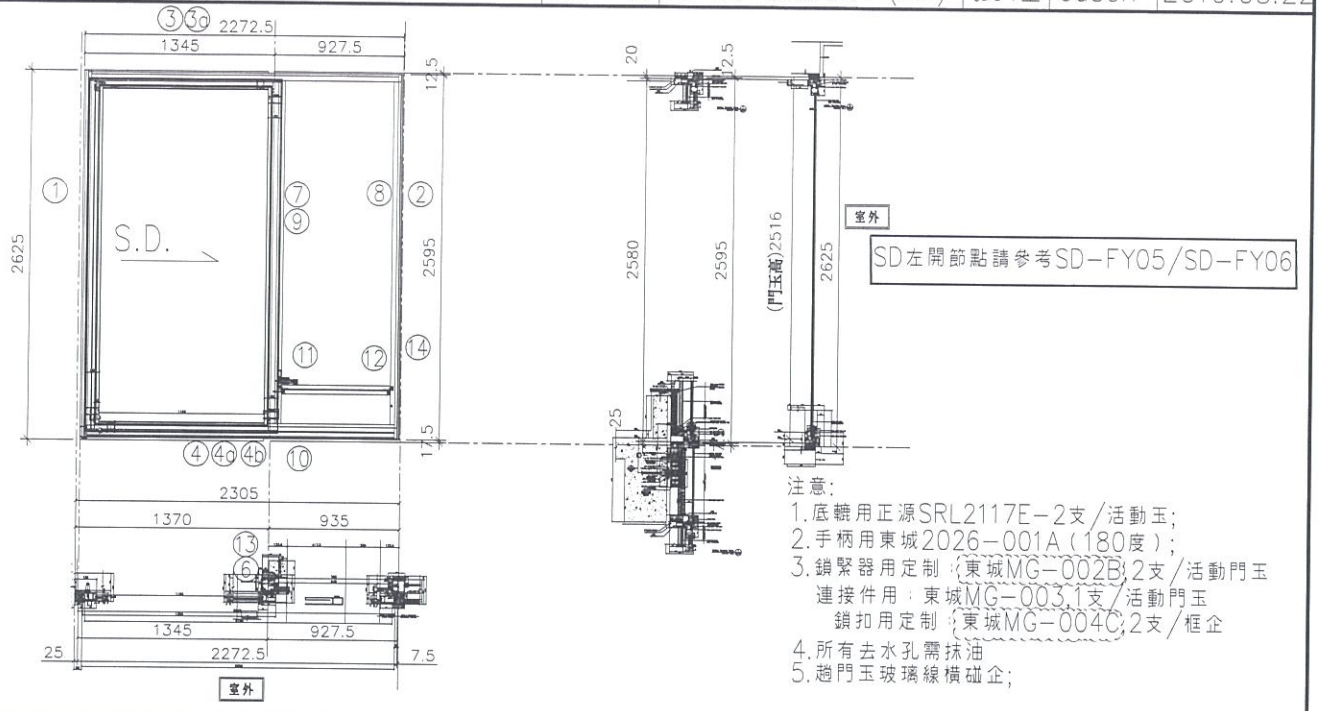

注意:
1. 底轆用正源SRL2117E-2支/活動玉;
2. 手柄用東城2026-001A(180度);
3. 鎖緊器用定制:(東城MG-002B;2支/活動門玉
   連接件用:東城MG-003;1支/活動門玉
   鎖扣用定制:(東城MG-004C;2支/框企
4. 所有去水孔需抹油
5. 趟門玉玻璃線橫碰企;

序號	料號	名稱	出荷	長度(mm)	支	加工說明
1	X85604	SD框墻邊企	避位	2625.0	1	TD-M01
2	X85571	SD梗框企收邊	避位	2595.0	1	TD-M02
3	X85581	SD框頂橫	避位	2225.0	1	TD-M03
3a	X85624	SD框頂橫附加料	避位	1242.5	1	TD-M03a
4	X85584	SD框底橫	避位	2225.0	1	TD-M04
4a	X85623	SD框底橫附加料	避位	1242.5	1	TD-M04a
4b	X85622	SD框底橫扣蓋	避位	2185.0	1	TD-M04b
5						
6	X85652	SD中柱勾企	避位	2460.0	1	TD-M06
7	X85627	SD梗企扣料	直口	2490.0	1	TD-M07
8	X85627	SD梗企扣料	直口	2490	1	TD-M08
9	X85626	SD梗企扣角線	直口	2436.0	2	直接開料
10	X85574	SD梗框底	直口	845.0	1	TD-M10
11	X85572	SD平台橫料	直口	784.0	1	TD-M11
12	X85578	SD平台橫扣蓋	直口	785.0	1	TD-M12
13	X85586	SD中柱扣蓋	避位	2475.0	1	TD-M13
14	X85558	玻璃扣蓋(企)	直口	2571.0	1	直接開料

趟門玉用料表

1	X85608	SD光企	避位	2516.0	1	SD-M01
2	X85582	SD勾企料	避位	2516.0	1	SD-M02
3	X85585	SD玉頂橫	避位	1226.0	1	SD-M03
4	X85583	SD玉底橫	避位	1226.0	1	SD-M04
5	X85621	SD玉橫玻璃線/頂	直口	1166.0	1	直接開料
6	X85621	SD玉橫玻璃線/底	避位	1166.0	1	SD-M06

加工細則

頂留		mm
底留		mm
企料底部開避位		mm
底橫料防水巴鋸去		mm
安裝扣碼		
安裝扣碼		
多點鎖芯型號:		
手柄型號:		
限位撐型號:		
T窗最大的開度:		
窗玉搭位數:		

門玉款	寬度(mm)	高度(mm)	隻/幅	撐長
SD.L	1366.0	2516.0	1	

大圖版次		本圖版	A	
		日期	19.07.11	
窗号	宽度(W)	高度(H)	數量	樓層
T1CW D-1右	2272.5	2625.0	35	7F,9F-48F
圖號	T1CW D-1右			

EG-DWG1

美特鋁質有限公司 MIDI Aluminium Fabricator Ltd.	工程號	J837	拆圖	利春媚	2019.03.13
	地　盤	觀塘裕民坊	復核	謝永林	2019.03.20
名稱 趟門拆圖	顏　色	EC-DG-S332054 (3塗)	批准	Jason	2019.03.22

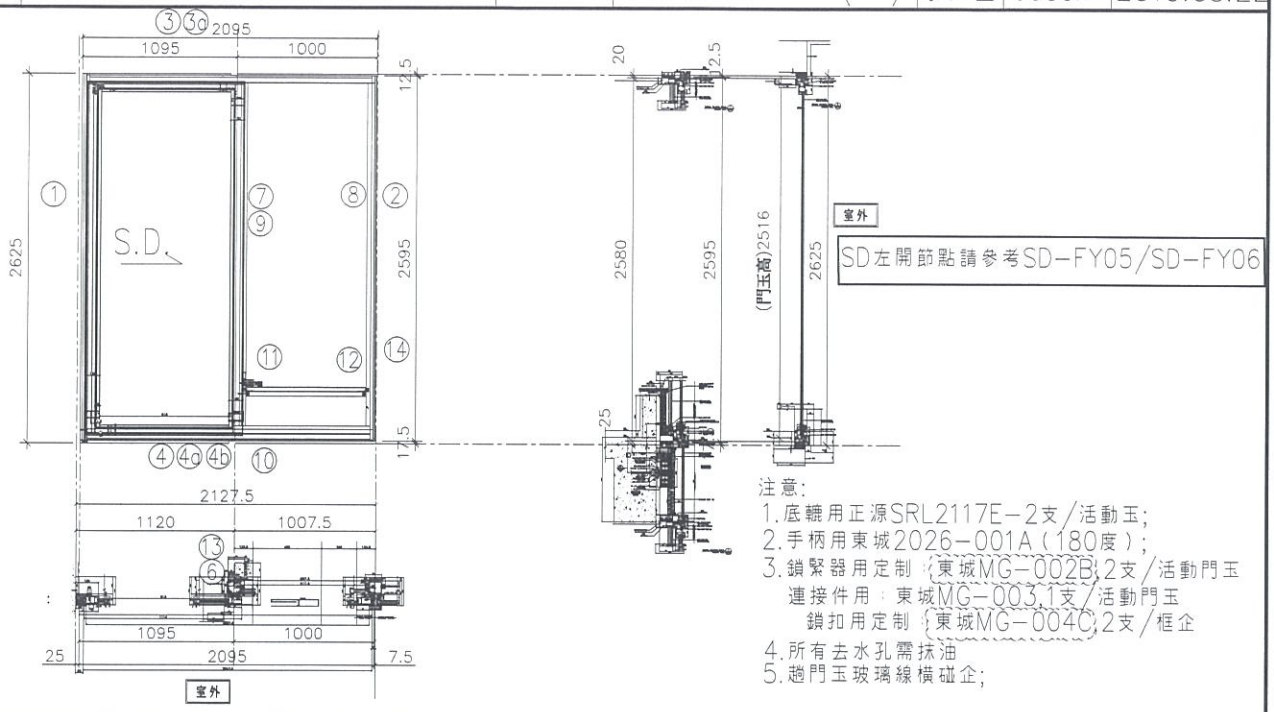

注意:
1. 底轆用正源SRL2117E-2支/活動玉;
2. 手柄用東城2026-001A(180度);
3. 鎖緊器用定制:東城MG-002B,2支/活動門玉
   連接件用:東城MG-003,1支/活動門玉
   鎖扣用定制:東城MG-004C,2支/框企
4. 所有去水孔需抹油
5. 趟門玉玻璃線橫碰企;

序號	料號	名稱	出苟	長度(mm)	支	加工說明
1	X85604	SD框墻邊企	避位	2625.0	1	TD-M01
2	X85571	SD梗框企收邊	避位	2595.0	1	TD-M02
3	X85581	SD框頂橫	避位	2047.5	1	TD-M03
3a	X85624	SD框頂橫附加料	避位	992.5	1	TD-M03a
4	X85584	SD框底橫	避位	2047.5	1	TD-M04
4a	X85623	SD框底橫附加料	避位	992.5	1	TD-M04a
4b	X85622	SD框底橫扣蓋	避位	2007.5	1	TD-M04b
5						
6	X85652	SD中柱勾企	避位	2460.0	1	TD-M06
7	X85627	SD梗企扣料	直口	2490.0	1	TD-M07
8	X85627	SD梗企扣料	直口	2490	1	TD-M08
9	X85626	SD梗企扣角線	直口	2436.0	2	直接開料
10	X85574	SD梗框底	直口	917.5	1	TD-M10
11	X85572	SD平台橫料	直口	856.5	1	TD-M11
12	X85578	SD平台橫扣蓋	直口	857.5	1	TD-M12
13	X85586	SD中柱扣蓋	避位	2475.0	1	TD-M13
14	X85558	玻璃扣蓋(企)	直口	2571.0	1	直接開料

趟門玉用料表

1	X85608	SD光企	避位	2516.0	1	SD-M01
2	X85582	SD勾企料	避位	2516.0	1	SD-M02
3	X85585	SD玉頂橫	避位	976.0	1	SD-M03
4	X85583	SD玉底橫	避位	976.0	1	SD-M04
5	X85621	SD玉橫玻璃線/頂	直口	916.0	1	直接開料
6	X85621	SD玉橫玻璃線/底	避位	916.0	1	SD-M06

加工細則		
頂留		mm
底留		mm
企料底部開避位		mm
底橫料防水巴鋸去		mm
安裝扣碼		
安裝扣碼		
多點鎖芯型號:		
手柄型號:		
限位撐型號:		
T窗最大的開度:		
窗玉搭位數:		

門玉款	寬度(mm)	高度(mm)	隻/幅	撐長
SD.L	1116.0	2516.0	1	

大圖版次		本圖版	A
		日期	19.07.11

窗号	宽度(W)	高度(H)	數量	樓層
T1CW B-2	2095.0	2625.0	35	7F,9F-48F

圖號	T1CW B-2

EG-DWG1

美特鋁質有限公司 MIDI Aluminium Fabricator Ltd.	工程號	J837	拆圖	利春媚	2019.03.13
	地　盤	觀塘裕民坊	復核	謝永林	2019.03.20
名稱 趟門拆圖	顏　色	EC-DG-S332054 (3塗)	批准	Jason	2019.03.22

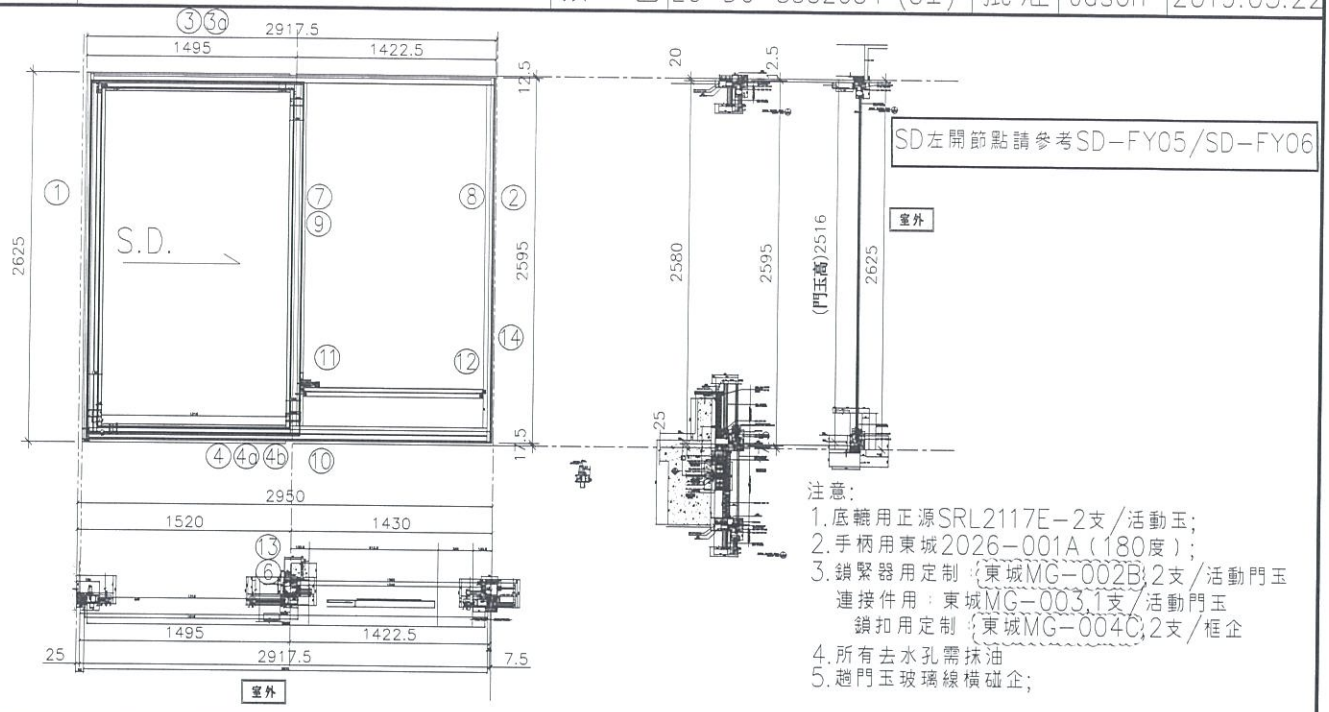

注意:
1. 底轆用正源SRL2117E-2支/活動玉;
2. 手柄用東城2026-001A(180度);
3. 鎖緊器用定制:東城MG-002B,2支/活動門玉
   連接件用:東城MG-003,1支/活動門玉
   鎖扣用定制:東城MG-004C,2支/框企
4. 所有去水孔需抹油
5. 趟門玉玻璃線橫碰企;

序號	料號	名稱	出荷	長度(mm)	支	加工說明
1	X85604	SD框墻邊企	避位	2625.0	1	TD-M01
2	X85571	SD梗框企收邊	避位	2595.0	1	TD-M02
3	X85581	SD框頂橫	避位	2870.0	1	TD-M03
3a	X85624	SD框頂橫附加料	避位	1392.5	1	TD-M03a
4	X85584	SD框底橫	避位	2870.0	1	TD-M04(X)
4a	X85623	SD框底橫附加料	避位	1392.5	1	TD-M04a
4b	X85622	SD框底橫扣蓋	避位	2830.0	1	TD-M04b
5						
6	X85652	SD中柱勾企	避位	2460.0	1	TD-M06
7	X85627	SD梗企扣料	直口	2490.0	1	TD-M07
8	X85627	SD梗企扣料	直口	2490	1	TD-M08
9	X85626	SD梗企扣角線	直口	2436.0	2	直接開料
10	X85574	SD梗框底	直口	1340.0	1	TD-M10
11	X85572	SD平台橫料	直口	1279.0	1	TD-M11
12	X85578	SD平台橫扣蓋	直口	1280.0	1	TD-M12
13	X85586	SD中柱扣蓋	避位	2475.0	1	TD-M13
14	X85558	玻璃扣蓋(企)	直口	2571.0	1	直接開料

趟門玉用料表

1	X85608	SD光企	避位	2516.0	1	SD-M01
2	X85582	SD勾企料	避位	2516.0	1	SD-M02
3	X85585	SD玉頂橫	避位	1376.0	1	SD-M03
4	X85583	SD玉底橫	避位	1376.0	1	SD-M04
5	X85621	SD玉橫玻璃線/頂	直口	1316.0	1	直接開料
6	X85621	SD玉橫玻璃線/底	避位	1316.0	1	SD-M06

加工細則

頂留		mm
底留		mm
企料底部開避位		mm
底橫料防水巴鋸去		mm
安裝扣碼		
安裝扣碼		
多點鎖芯型號:		
手柄型號:		
限位撐型號:		
T窩最大的開度:		
窩玉搭位數:		

門玉款	寬度(mm)	高度(mm)	隻/幅	撐長
SD.L	1516.0	2516.0	1	

大圖版次		本圖版	A	
		日期	19.07.11	
窗号	宽度(W)	高度(H)	數量	樓層
T1CW B-1	2917.5	2625.0	35	7F,9F-48F
圖號	T1CW B-1			

EG-DWG1

美特鋁質有限公司 MIDI Aluminium Fabricator Ltd.	工程號	J837	拆圖	利春媚	2019.03.13
	地　盤	觀塘裕民坊	復核	謝永林	2019.03.20
名稱 趟門拆圖	顏　色	EC-DG-S332054 (3塗)	批准	Jason	2019.03.22

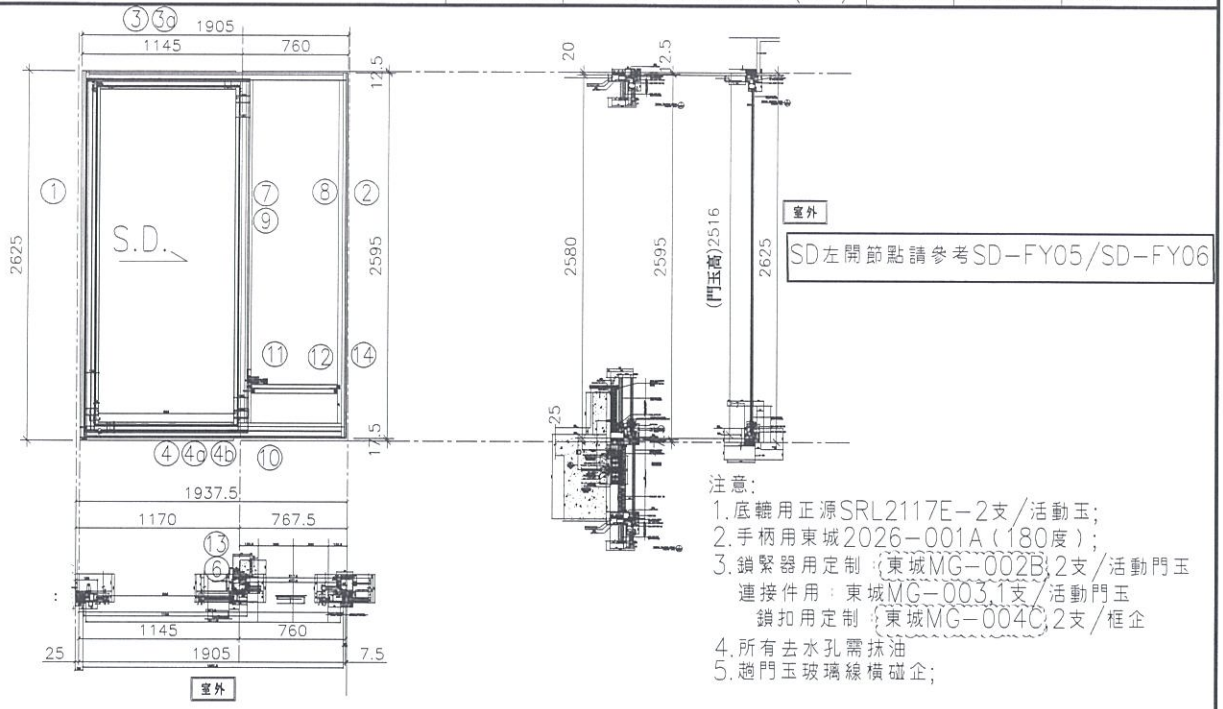

注意:
1. 底轆用正源SRL2117E-2支/活動玉;
2. 手柄用東城2026-001A(180度);
3. 鎖緊器用定制:(東城MG-002B)2支/活動門玉
   連接件用:東城MG-003.1支/活動門玉
   鎖扣用定制:(東城MG-004C)2支/框企
4. 所有去水孔需抹油
5. 趟門玉玻璃線橫碰企;

序號	料號	名稱	出苟	長度(mm)	支	加工說明
1	X85604	SD框墻邊企	避位	2625.0	1	TD-M01
2	X85571	SD梗框企收邊	避位	2595.0	1	TD-M02
3	X85581	SD框頂橫	避位	1857.5	1	TD-M03
3a	X85624	SD框頂橫附加料	避位	1042.5	1	TD-M03a
4	X85584	SD框底橫	避位	1857.5	1	TD-M04
4a	X85623	SD框底橫附加料	避位	1042.5	1	TD-M04a
4b	X85622	SD框底橫扣蓋	避位	1817.5	1	TD-M04b
5						
6	X85652	SD中柱勾企	避位	2460.0	1	TD-M06
7	X85627	SD梗企扣料	直口	2490.0	1	TD-M07
8	X85627	SD梗企扣料	直口	2490	1	TD-M08
9	X85626	SD梗企扣角線	直口	2436.0	2	直接開料
10	X85574	SD梗框底	直口	677.5	1	TD-M10
11	X85572	SD平台橫料	直口	616.5	1	TD-M11
12	X85578	SD平台橫扣蓋	直口	617.5	1	TD-M12
13	X85586	SD中柱扣蓋	避位	2475.0	1	TD-M13
14	X85558	玻璃扣蓋(企)	直口	2571.0	1	直接開料

趟門玉用料表

1	X85608	SD光企	避位	2516.0	1	SD-M01
2	X85582	SD勾企料	避位	2516.0	1	SD-M02
3	X85585	SD玉頂橫	避位	1026.0	1	SD-M03
4	X85583	SD玉底橫	避位	1026.0	1	SD-M04
5	X85621	SD玉橫玻璃線/頂	直口	966.0	1	直接開料
6	X85621	SD玉橫玻璃線/底	避位	966.0	1	SD-M06

加工細則		
頂留		mm
底留		mm
企料底部開避位		mm
底橫料防水巴鋸去		mm
安裝扣碼		
安裝扣碼		
多點鎖芯型號:		
手柄型號:		
限位撐型號:		
T窗最大的開度:		
窗玉搭位數:		

門玉款	寬度(mm)	高度(mm)	隻/幅	撐長
SD.L	1166.0	2516.0	1	

大圖版次		本圖版	A	
		日期	19.07.11	
窗号	宽度(W)	高度(H)	數量	樓層
T1CW L-2	1905.0	2625.0	35	7F,9F-48F
圖號	T1CW L-2			

EG-DWG1

美特鋁質有限公司 MIDI Aluminium Fabricator Ltd.	工程號	J837	拆圖	利春媚	2019.03.13
	地　盤	觀塘裕民坊	復核	謝永林	2019.03.20
名稱 趟門拆圖	顏　色	EC-DG-S332054 (3塗)	批准	Jason	2019.03.22

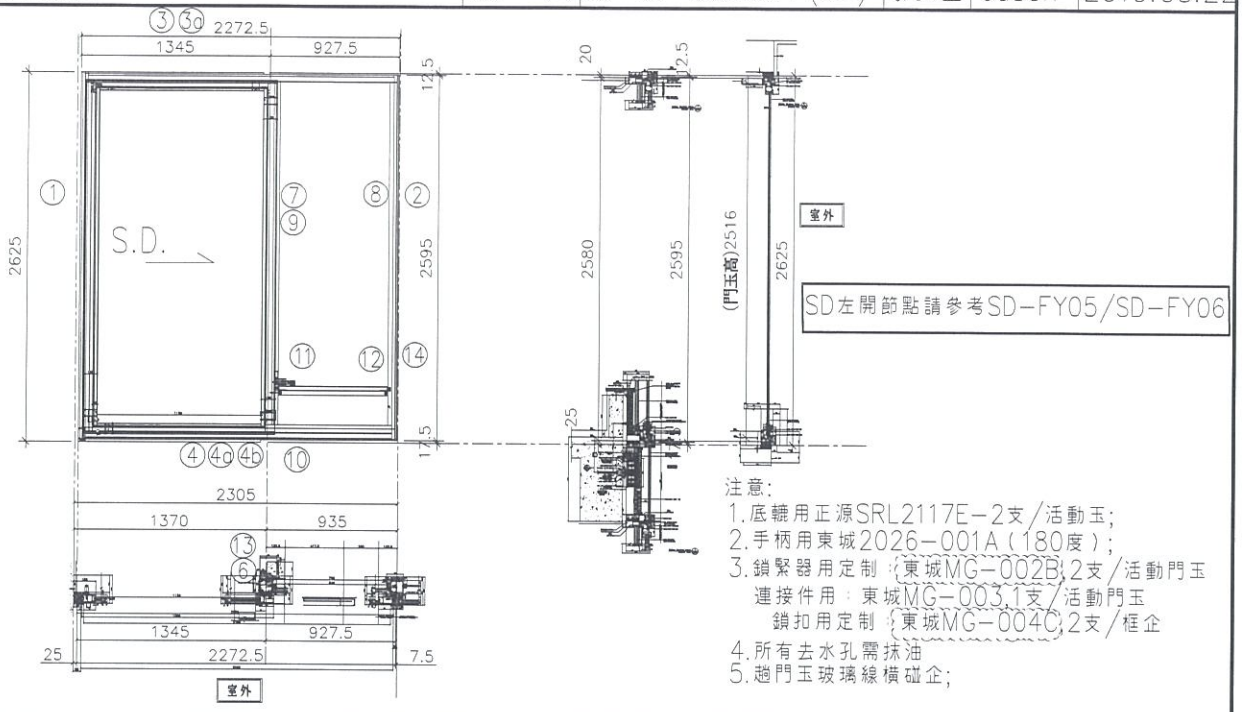

注意:
1. 底轆用正源SRL2117E-2支/活動玉;
2. 手柄用東城2026-001A(180度);
3. 鎖緊器用定制:{東城MG-002B,2支/活動門玉
   連接件用:東城MG-003,1支/活動門玉
   鎖扣用定制:{東城MG-004C,2支/框企
4. 所有去水孔需抹油
5. 趟門玉玻璃線橫碰企;

序號	料號	名稱	出苟	長度(mm)	支	加工說明
1	X85604	SD框墻邊企	避位	2625.0	1	TD-M01
2	X85571	SD梗框企收邊	避位	2595.0	1	TD-M02
3	X85581	SD框頂橫	避位	2225.0	1	TD-M03
3a	X85624	SD框頂橫附加料	避位	1242.5	1	TD-M03a
4	X85584	SD框底橫	避位	2225.0	1	TD-M04
4a	X85623	SD框底橫附加料	避位	1242.5	1	TD-M04a
4b	X85622	SD框底橫扣蓋	避位	2185.0	1	TD-M04b
5						
6	X85652	SD中柱勾企	避位	2460.0	1	TD-M06
7	X85627	SD梗企扣料	直口	2490.0	1	TD-M07
8	X85627	SD梗企扣料	直口	2490	1	TD-M08
9	X85626	SD梗企扣角線	直口	2436.0	2	直接開料
10	X85574	SD梗框底	直口	845.0	1	TD-M10
11	X85572	SD平台橫料	直口	784.0	1	TD-M11
12	X85578	SD平台橫扣蓋	直口	785.0	1	TD-M12
13	X85586	SD中柱扣蓋	避位	2475.0	1	TD-M13
14	X85558	玻璃扣蓋(企)	直口	2571.0	1	直接開料

趟門玉用料表

1	X85608	SD光企	避位	2516.0	1	SD-M01
2	X85582	SD勾企料	避位	2516.0	1	SD-M02
3	X85585	SD玉頂橫	避位	1226.0	1	SD-M03
4	X85583	SD玉底橫	避位	1226.0	1	SD-M04
5	X85621	SD玉橫玻璃線/頂	直口	1166.0	1	直接開料
6	X85621	SD玉橫玻璃線/底	避位	1166.0	1	SD-M06

加工細則		
頂留		mm
底留		mm
企料底部開避位		mm
底橫料防水巴鋸去		mm
安裝扣碼		
安裝扣碼		
多點鎖芯型號:		
手柄型號:		
限位撐型號:		
T窗最大的開度:		
窗玉搭位數:		

門玉款	寬度(mm)	高度(mm)	隻/幅	撐長
SD.L	1366.0	2516.0	1	

大圖版次		本圖版	A
		日期	19.07.11

窗号	宽度(W)	高度(H)	數量	樓層
T1CW L-1	2272.5	2625.0	35	7F,9F-48F

圖號	T1CW L-1

EG-DWG1

美特鋁質有限公司 MIDI Aluminium Fabricator Ltd.	工程號	J837	拆圖	利春媚	2019.03.13
	地　盤	觀塘裕民坊	復核	謝永林	2019.03.20
名稱 趟門拆圖	顏　色	EC-DG-S332054 (3塗)	批准	Jason	2019.03.22

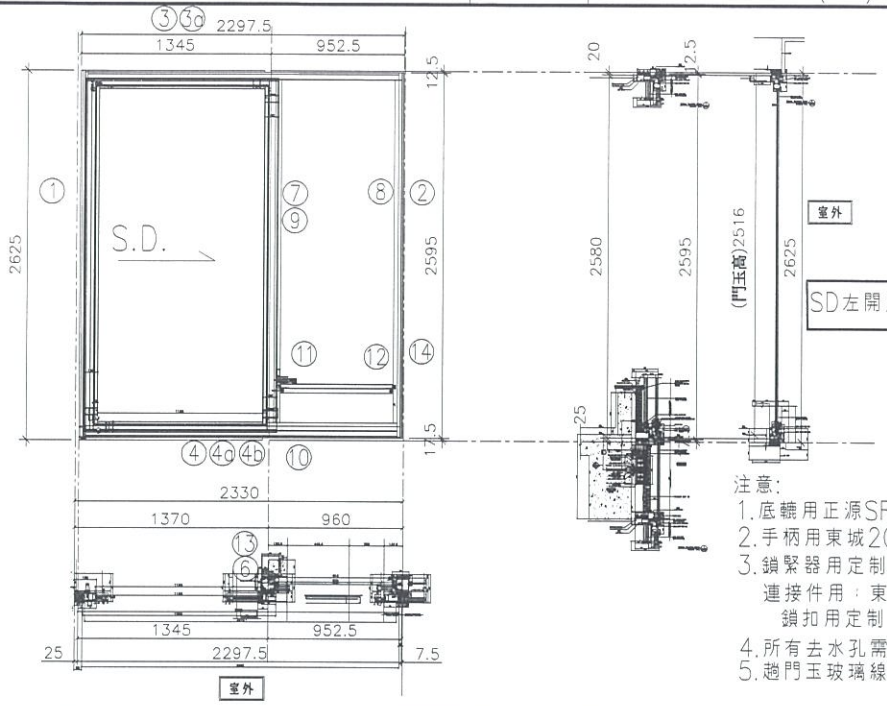

SD左開節點請參考SD-FY05/SD-FY06

注意:
1. 底轆用正源SRL2117E-2支/活動玉;
2. 手柄用東城2026-001A(180度);
3. 鎖緊器用定制:(東城MG-002B)2支/活動門玉
   連接件用:東城MG-003,1支/活動門玉
   鎖扣用定制:(東城MG-004C)2支/框企
4. 所有去水孔需抹油
5. 趟門玉玻璃線橫碰企;

序號	料號	名稱	出荷	長度(mm)	支	加工說明
1	X85604	SD框牆邊企	避位	2625.0	1	TD-M01
2	X85571	SD梗框企收邊	避位	2595.0	1	TD-M02
3	X85581	SD框頂橫	避位	2250.0	1	TD-M03
3a	X85624	SD框頂橫附加料	避位	1242.5	1	TD-M03a
4	X85584	SD框底橫	避位	2250.0	1	TD-M04
4a	X85623	SD框底橫附加料	避位	1242.5	1	TD-M04a
4b	X85622	SD框底橫扣蓋	避位	2210.0	1	TD-M04b
5						
6	X85652	SD中柱勾企	避位	2460.0	1	TD-M06
7	X85627	SD梗企扣料	直口	2490.0	1	TD-M07
8	X85627	SD梗企扣料	直口	2490	1	TD-M08
9	X85626	SD梗企扣角線	直口	2436.0	2	直接開料
10	X85574	SD梗框底	直口	870.0	1	TD-M10
11	X85572	SD平台橫料	直口	809.0	1	TD-M11
12	X85578	SD平台橫扣蓋	直口	810.0	1	TD-M12
13	X85586	SD中柱扣蓋	避位	2475.0	1	TD-M13
14	X85558	玻璃扣蓋(企)	直口	2571.0	1	直接開料

趟門玉用料表

1	X85608	SD光企	避位	2516.0	1	SD-M01
2	X85582	SD勾企料	避位	2516.0	1	SD-M02
3	X85585	SD玉頂橫	避位	1226.0	1	SD-M03
4	X85583	SD玉底橫	避位	1226.0	1	SD-M04
5	X85621	SD玉橫玻璃線/頂	直口	1166.0	1	直接開料
6	X85621	SD玉橫玻璃線/底	避位	1166.0	1	SD-M06

加工細則		
頂留		mm
底留		mm
企料底部開避位		mm
底橫料防水巴鋸去		mm
安裝扣碼		
安裝扣碼		
多點鎖芯型號:		
手柄型號:		
限位撐型號:		
T窗最大的開度:		
窗玉搭位數:		

門玉款	寬度(mm)	高度(mm)	隻/幅	撐長
SD.L	1366.0	2516.0	1	

大圖版次		本圖版	A
		日期	19.07.11

窗号	宽度(W)	高度(H)	數量	樓層
T1CW J-1	2297.5	2625.0	35	7F,9F-48F

圖號	T1CW J-1

EG-DWG1

美特鋁質有限公司 MIDI Aluminium Fabricator Ltd.	工程號	J837	拆圖	利春媚	2019.03.13
	地　盤	觀塘裕民坊	復核	謝永林	2019.03.20
名稱 趟門拆圖	顏　色	EC-DG-S332054 (3塗)	批准	Jason	2019.03.22

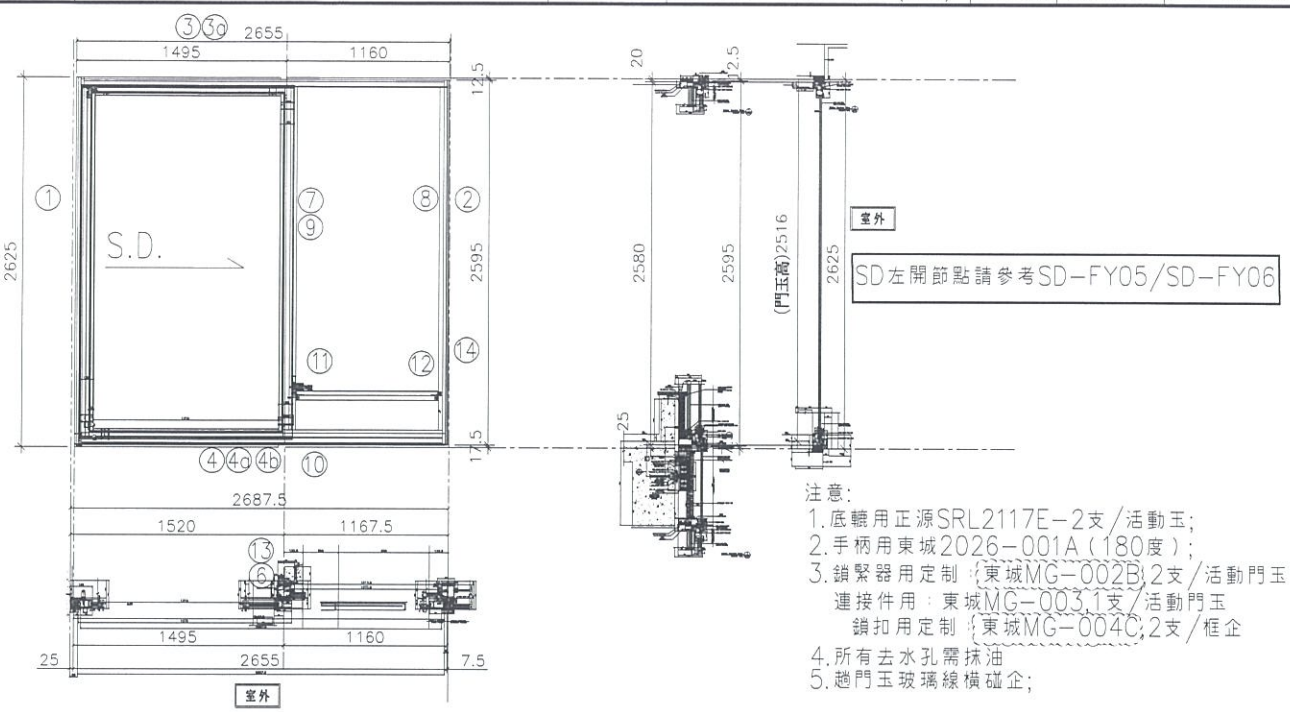

注意:
1. 底轆用正源SRL2117E-2支/活動玉;
2. 手柄用東城2026-001A(180度);
3. 鎖緊器用定制:東城MG-002B,2支/活動門玉
   連接件用:東城MG-003,1支/活動門玉
   鎖扣用定制:東城MG-004C,2支/框企
4. 所有去水孔需抹油
5. 趟門玉玻璃線橫碰企;

序號	料號	名稱	出荀	長度(mm)	支	加工說明
1	X85604	SD框墻邊企	避位	2625.0	1	TD-M01
2	X85571	SD梗框企收邊	避位	2595.0	1	TD-M02
3	X85581	SD框頂橫	避位	2607.5	1	TD-M03
3a	X85624	SD框頂橫附加料	避位	1392.5	1	TD-M03a
4	X85584	SD框底橫	避位	2607.5	1	TD-M04
4a	X85623	SD框底橫附加料	避位	1392.5	1	TD-M04a
4b	X85622	SD框底橫扣蓋	避位	2567.5	1	TD-M04b
5						
6	X85652	SD中柱勾企	避位	2460.0	1	TD-M06
7	X85627	SD梗企扣料	直口	2490.0	1	TD-M07
8	X85627	SD梗企扣料	直口	2490	1	TD-M08
9	X85626	SD梗企扣角線	直口	2436.0	2	直接開料
10	X85574	SD梗框底	直口	1077.5	1	TD-M10
11	X85572	SD平台橫料	直口	1016.5	1	TD-M11
12	X85578	SD平台橫扣蓋	直口	1017.5	1	TD-M12
13	X85586	SD中柱扣蓋	避位	2475.0	1	TD-M13
14	X85558	玻璃扣蓋(企)	直口	2571.0	1	直接開料

趟門玉用料表

1	X85608	SD光企	避位	2516.0	1	SD-M01
2	X85582	SD勾企料	避位	2516.0	1	SD-M02
3	X85585	SD玉頂橫	避位	1376.0	1	SD-M03
4	X85583	SD玉底橫	避位	1376.0	1	SD-M04
5	X85621	SD玉橫玻璃線/頂	直口	1316.0	1	直接開料
6	X85621	SD玉橫玻璃線/底	避位	1316.0	1	SD-M06

加工細則		
頂留		mm
底留		mm
企料底部開避位		mm
底橫料防水巴鋸去		mm
安裝扣碼		
安裝扣碼		
多點鎖芯型號:		
手柄型號:		
限位撐型號:		
T窗最大的開度:		
窗玉搭位數:		

門玉款	寬度(mm)	高度(mm)	隻/幅	撐長
SD.L	1516.0	2516.0	1	

大圖版次		本圖版	A
		口期	19.07.11

窗号	宽度(W)	高度(H)	數量	樓層
T3CW E-1左	2655.0	2625.0	37	7F,9F-50F

圖號 T3CW E-1左

EG-DWG1

美特鋁質有限公司 MIDI Aluminium Fabricator Ltd.	工程號	J837	拆圖	利春媚	2019.03.13
	地　盤	觀塘裕民坊	復核	謝永林	2019.03.20
名稱 趟門拆圖	顏　色	EC-DG-S332054 (3塗)	批准	Jason	2019.03.22

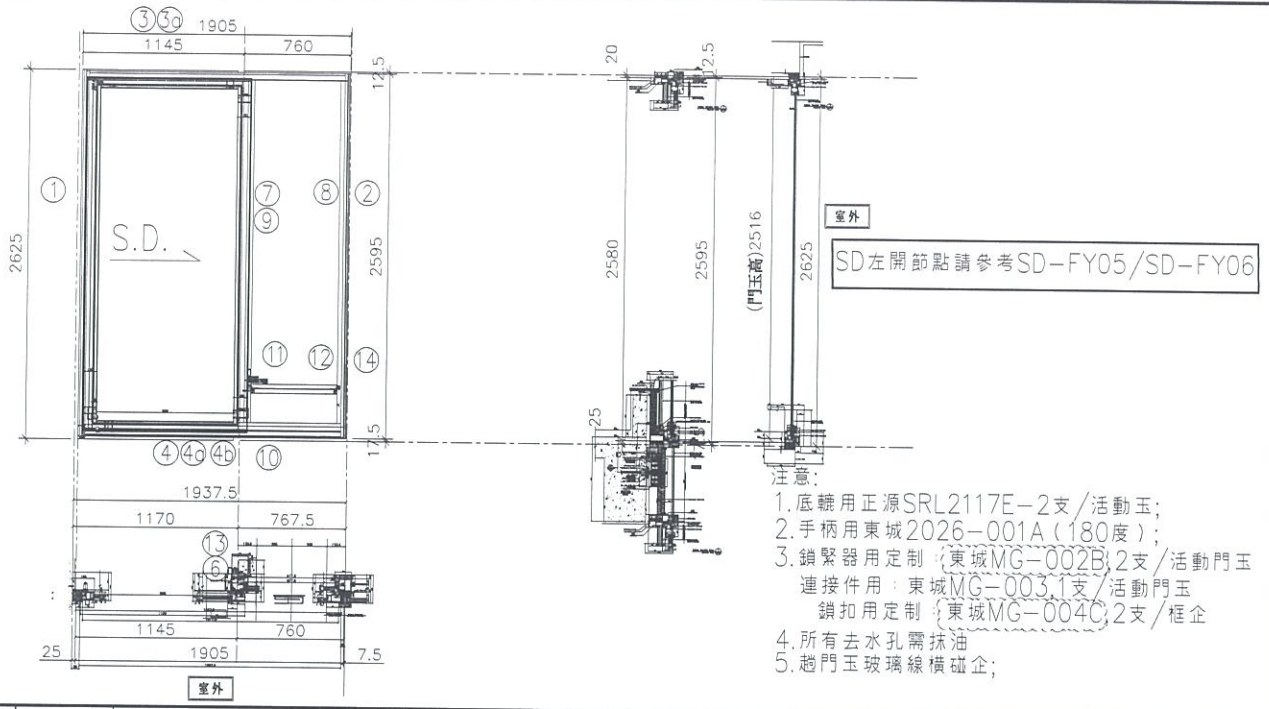

注意:
1. 底轆用正源SRL2117E-2支/活動玉;
2. 手柄用東城2026-001A(180度);
3. 鎖緊器用定制:{東城MG-002B,2支/活動門玉
   連接件用:東城MG-003,1支/活動門玉
   鎖扣用定制:{東城MG-004C,2支/框企
4. 所有去水孔需抹油
5. 趟門玉玻璃線橫碰企;

序號	料號	名稱	出荷	長度(mm)	支	加工說明
1	X85604	SD框墻邊企	避位	2625.0	1	TD-M01
2	X85571	SD梗框企收邊	避位	2595.0	1	TD-M02
3	X85581	SD框頂橫	避位	1857.5	1	TD-M03
3a	X85624	SD框頂橫附加料	避位	1042.5	1	TD-M03a
4	X85584	SD框底橫	避位	1857.5	1	TD-M04
4a	X85623	SD框底橫附加料	避位	1042.5	1	TD-M04a
4b	X85622	SD框底橫扣蓋	避位	1817.5	1	TD-M04b
5						
6	X85652	SD中柱勾企	避位	2460.0	1	TD-M06
7	X85627	SD梗企扣料	直口	2490.0	1	TD-M07
8	X85627	SD梗企扣料	直口	2490	1	TD-M08
9	X85626	SD梗企扣角線	直口	2436.0	2	直接開料
10	X85574	SD梗框底	直口	677.5	1	TD-M10
11	X85572	SD平台橫料	直口	616.5	1	TD-M11
12	X85578	SD平台橫扣蓋	直口	617.5	1	TD-M12
13	X85586	SD中柱扣蓋	避位	2475.0	1	TD-M13
14	X85558	玻璃扣蓋(企)	直口	2571.0	1	直接開料

趟門玉用料表

1	X85608	SD光企	避位	2516.0	1	SD-M01
2	X85582	SD勾企料	避位	2516.0	1	SD-M02
3	X85585	SD玉頂橫	避位	1026.0	1	SD-M03
4	X85583	SD玉底橫	避位	1026.0	1	SD-M04
5	X85621	SD玉橫玻璃線/頂	直口	966.0	1	直接開料
6	X85621	SD玉橫玻璃線/底	避位	966.0	1	SD-M06

加工細則

頂留		mm
底留		mm
企料底部開避位		mm
底橫料防水巴鋸去		mm
安裝扣碼		
安裝扣碼		
多點鎖芯型號:		
手柄型號:		
限位撐型號:		
T窗最大的開度:		
窗玉搭位數:		

門玉款	寬度(mm)	高度(mm)	隻/幅	撐長
SD.L	1166.0	2516.0	1	

大圖版次		本圖版	A
		日期	19.07.11

窗号	寬度(W)	高度(H)	數量	樓層
T3CW L-2	1905.0	2625.0	37	7F,9F-50F
T3CW C-2	1905.0	2625.0	37	7F,9F-50F

圖號	T3CW L-2

EG-DWG1

美特鋁質有限公司 MIDI Aluminium Fabricator Ltd.	工程號	J837	拆圖	利春媚	2019.03.13
	地　盤	觀塘裕民坊	復核	謝永林	2019.03.20
名稱 趟門拆圖	顏　色	EC-DG-S332054 (3塗)	批准	Jason	2019.03.22

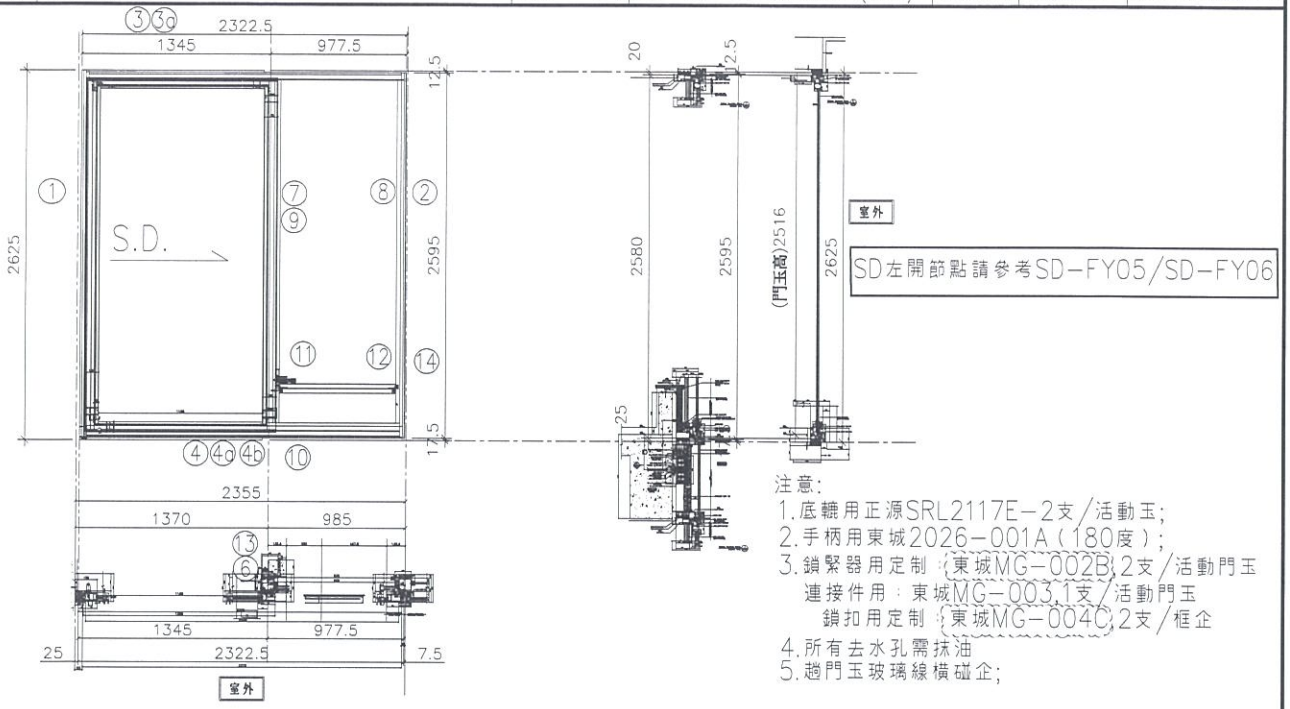

注意:
1. 底轆用正源SRL2117E-2支/活動玉;
2. 手柄用東城2026-001A(180度);
3. 鎖緊器用定制:(東城MG-002B)2支/活動門玉
   連接件用:東城MG-003.1支/活動門玉
   鎖扣用定制:(東城MG-004C)2支/框企
4. 所有去水孔需抹油
5. 趟門玉玻璃線橫碰企;

序號	料號	名稱	出荷	長度(mm)	支	加工說明
1	X85604	SD框墻邊企	避位	2625.0	1	TD-M01
2	X85571	SD梗框企收邊	避位	2595.0	1	TD-M02
3	X85581	SD框頂橫	避位	2275.0	1	TD-M03
3a	X85624	SD框頂橫附加料	避位	1242.5	1	TD-M03a
4	X85584	SD框底橫	避位	2275.0	1	TD-M04
4a	X85623	SD框底橫附加料	避位	1242.5	1	TD-M04a
4b	X85622	SD框底橫扣蓋	避位	2235.0	1	TD-M04b
5						
6	X85652	SD中柱勾企	避位	2460.0	1	TD-M06
7	X85627	SD梗企扣料	直口	2490.0	1	TD-M07
8	X85627	SD梗企扣料	直口	2490	1	TD-M08
9	X85626	SD梗企扣角線	直口	2436.0	2	直接開料
10	X85574	SD梗框底	直口	895.0	1	TD-M10
11	X85572	SD平台橫料	直口	834.0	1	TD-M11
12	X85578	SD平台橫扣蓋	直口	835.0	1	TD-M12
13	X85586	SD中柱扣蓋	避位	2475.0	1	TD-M13
14	X85558	玻璃扣蓋(企)	直口	2571.0	1	直接開料

趟門玉用料表

1	X85608	SD光企	避位	2516.0	1	SD-M01
2	X85582	SD勾企料	避位	2516.0	1	SD-M02
3	X85585	SD玉頂橫	避位	1226.0	1	SD-M03
4	X85583	SD玉底橫	避位	1226.0	1	SD-M04
5	X85621	SD玉橫玻璃線/頂	直口	1166.0	1	直接開料
6	X85621	SD玉橫玻璃線/底	避位	1166.0	1	SD-M06

加工細則		
頂留		mm
底留		mm
企料底部開避位		mm
底橫料防水巴鋸去		mm
安裝扣碼		
安裝扣碼		
多點鎖芯型號:		
手柄型號:		
限位撐型號:		
T窗最大的開度:		
窗玉搭位數:		

門卡款	寬度(mm)	高度(mm)	隻/幅	撐長
SD.L	1366.0	2516.0	1	

大圖版次		本圖版	A
		日期	19.07.11

窗号	宽度(W)	高度(H)	數量	樓層
T3CW L-1	2322.5	2625.0	37	7F,9F-50F

圖號 T3CW L-1

EG-DWG1

美特鋁質有限公司 MIDI Aluminium Fabricator Ltd.	工程號	J837	拆圖	利春媚	2019.03.13
	地　盤	觀塘裕民坊	復核	謝永林	2019.03.20
名稱 趟門拆圖	顏　色	EC-DG-S332054 (3塗)	批准	Jason	2019.03.22

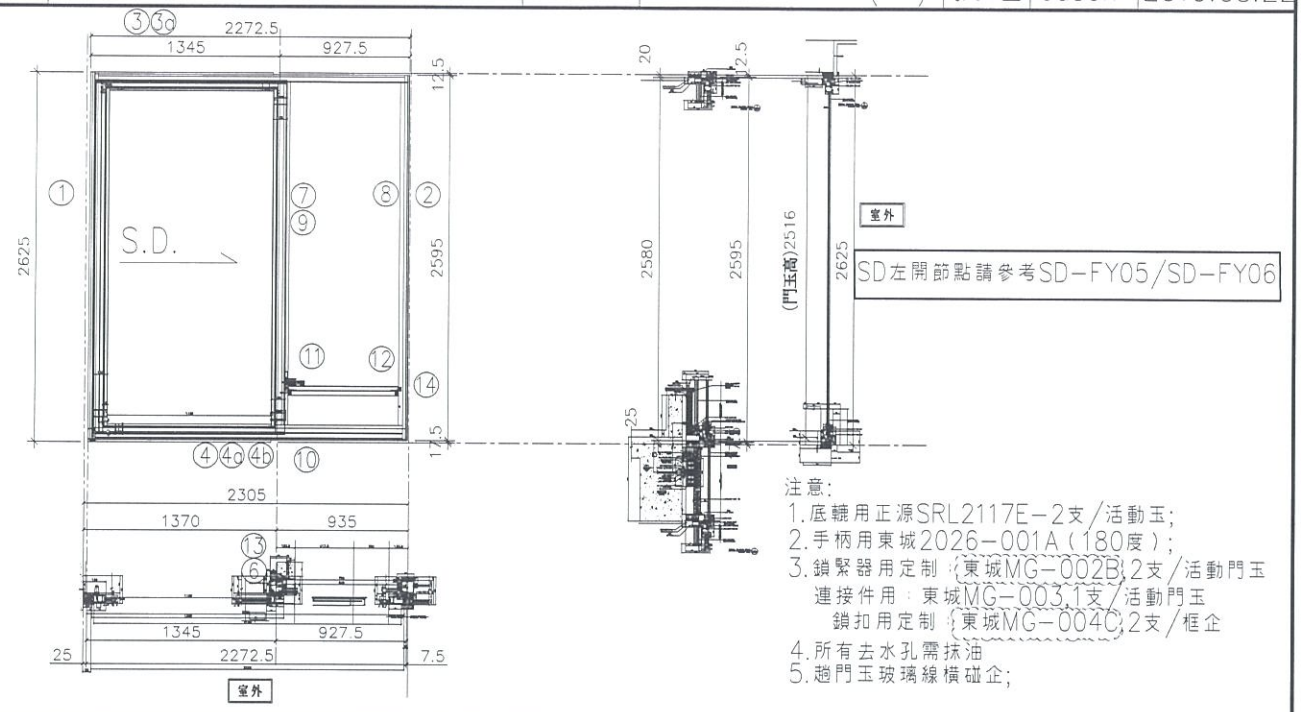

注意:
1. 底轆用正源SRL2117E-2支/活動玉;
2. 手柄用東城2026-001A(180度);
3. 鎖緊器用定制(東城MG-002B)2支/活動門玉
   連接件用:東城MG-003.1支/活動門玉
   鎖扣用定制(東城MG-004C)2支/框企
4. 所有去水孔需抹油
5. 趟門玉玻璃線橫碰企;

序號	料號	名稱	出荷	長度(mm)	支	加工說明
1	X85604	SD框墻邊企	避位	2625.0	1	TD-M01
2	X85571	SD梗框企收邊	避位	2595.0	1	TD-M02
3	X85581	SD框頂橫	避位	2225.0	1	TD-M03
3a	X85624	SD框頂橫附加料	避位	1242.5	1	TD-M03a
4	X85584	SD框底橫	避位	2225.0	1	TD-M04
4a	X85623	SD框底橫附加料	避位	1242.5	1	TD-M04a
4b	X85622	SD框底橫扣蓋	避位	2185.0	1	TD-M04b
5						
6	X85652	SD中柱勾企	避位	2460.0	1	TD-M06
7	X85627	SD梗企扣料	直口	2490.0	1	TD-M07
8	X85627	SD梗企扣料	直口	2490	1	TD-M08
9	X85626	SD梗企扣角線	直口	2436.0	2	直接開料
10	X85574	SD梗框底	直口	845.0	1	TD-M10
11	X85572	SD平台橫料	直口	784.0	1	TD-M11
12	X85578	SD平台橫扣蓋	直口	785.0	1	TD-M12
13	X85586	SD中柱扣蓋	避位	2475.0	1	TD-M13
14	X85558	玻璃扣蓋(企)	直口	2571.0	1	直接開料

趟門玉用料表

1	X85608	SD光企	避位	2516.0	1	SD-M01
2	X85582	SD勾企料	避位	2516.0	1	SD-M02
3	X85585	SD玉頂橫	避位	1226.0	1	SD-M03
4	X85583	SD玉底橫	避位	1226.0	1	SD-M04
5	X85621	SD玉橫玻璃線/頂	直口	1166.0	1	直接開料
6	X85621	SD玉橫玻璃線/底	避位	1166.0	1	SD-M06

加工細則		
頂留		mm
底留		mm
企料底部開避位		mm
底橫料防水巴鋸去		mm
安裝扣碼		
安裝扣碼		
多點鎖芯型號:		
手柄型號:		
限位撐型號:		
T窩最大的開度:		
窩玉搭位數:		

門玉款	寬度(mm)	高度(mm)	隻/幅	撐長
SD.L	1366.0	2516.0	1	

大圖版次		本圖版	A
		日期	19.07.11

窗号	宽度(W)	高度(H)	數量	樓層
T3CW C-1	2272.5	2625.0	37	7F,9F-50F

圖號 T3CW C-1

EG-DWG1

美特鋁質有限公司 MIDI Aluminium Fabricator Ltd.	工程號	J837	拆圖	利春媚	2019.03.13
	地　盤	觀塘裕民坊	復核	謝永林	2019.03.20
名稱 趟門拆圖	顏　色	EC-DG-S332054 (3塗)	批准	Jason	2019.03.22

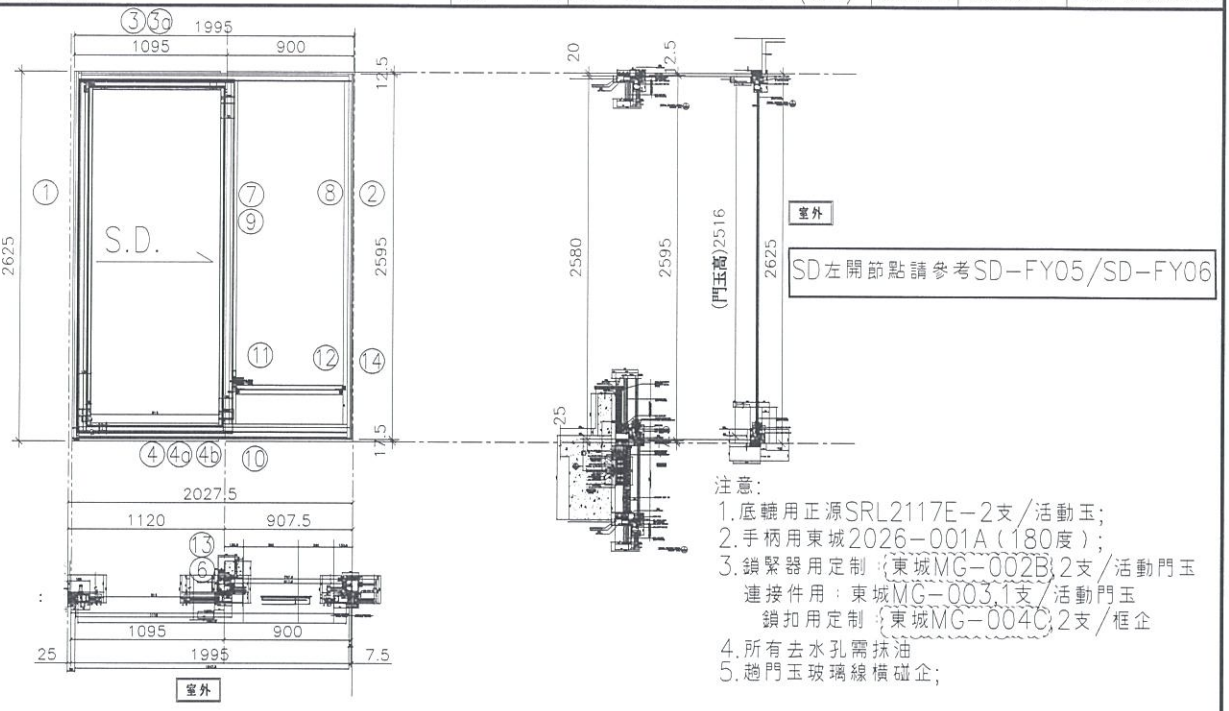

注意:
1. 底轆用正源SRL2117E-2支/活動玉;
2. 手柄用東城2026-001A(180度);
3. 鎖緊器用定制:(東城MG-002B)2支/活動門玉
   連接件用:東城MG-003.1支/活動門玉
   鎖扣用定制:(東城MG-004C)2支/框企
4. 所有去水孔需抹油
5. 趟門玉玻璃線橫碰企;

序號	料號	名稱	出荷	長度(mm)	支	加工說明
1	X85604	SD框墻邊企	避位	2625.0	1	TD-M01
2	X85571	SD梗框企收邊	避位	2595.0	1	TD-M02
3	X85581	SD框頂橫	避位	1947.5	1	TD-M03
3a	X85624	SD框頂橫附加料	避位	992.5	1	TD-M03a
4	X85584	SD框底橫	避位	1947.5	1	TD-M04
4a	X85623	SD框底橫附加料	避位	992.5	1	TD-M04a
4b	X85622	SD框底橫扣蓋	避位	1907.5	1	TD-M04b
5						
6	X85652	SD中柱勾企	避位	2460.0	1	TD-M06
7	X85627	SD梗企扣料	直口	2490.0	1	TD-M07
8	X85627	SD梗企扣料	直口	2490	1	TD-M08
9	X85626	SD梗企扣角線	直口	2436.0	2	直接開料
10	X85574	SD梗框底	直口	817.5	1	TD-M10
11	X85572	SD平台橫料	直口	756.5	1	TD-M11
12	X85578	SD平台橫扣蓋	直口	757.5	1	TD-M12
13	X85586	SD中柱扣蓋	避位	2475.0	1	TD-M13
14	X85558	玻璃扣蓋(企)	直口	2571.0	1	直接開料

趟門玉用料表

1	X85608	SD光企	避位	2516.0	1	SD-M01
2	X85582	SD勾企料	避位	2516.0	1	SD-M02
3	X85585	SD玉頂橫	避位	976.0	1	SD-M03
4	X85583	SD玉底橫	避位	976.0	1	SD-M04
5	X85621	SD玉橫玻璃線/頂	直口	916.0	1	直接開料
6	X85621	SD玉橫玻璃線/底	避位	916.0	1	SD-M06

加工細則

頂留		mm
底留		mm
企料底部開避位		mm
底橫料防水巴鋸去		mm
安裝扣碼		
安裝扣碼		
多點鎖芯型號:		
手柄型號:		
限位撐型號:		
T窗最大的開度:		
窗玉搭位數:		

門卡款	寬度(mm)	高度(mm)	隻/幅	撐長
SD.L	1116.0	2516.0	1	

大圖版次		本圖版	A
		日期	19.07.11

窗号	宽度(W)	高度(H)	數量	樓層
T3CW A-1左	1995.0	2625.0	37	7F,9F-50F

圖號 T3CW A-1左

EG-DWG1

美特鋁質有限公司 MIDI Aluminium Fabricator Ltd.	工程號	J837	拆圖	利春媚	2019.03.13
	地　盤	觀塘裕民坊	復核	謝永林	2019.03.20
名稱 趟門拆圖	顏　色	EC-DG-S332054 (3塗)	批准	Jason	2019.03.22

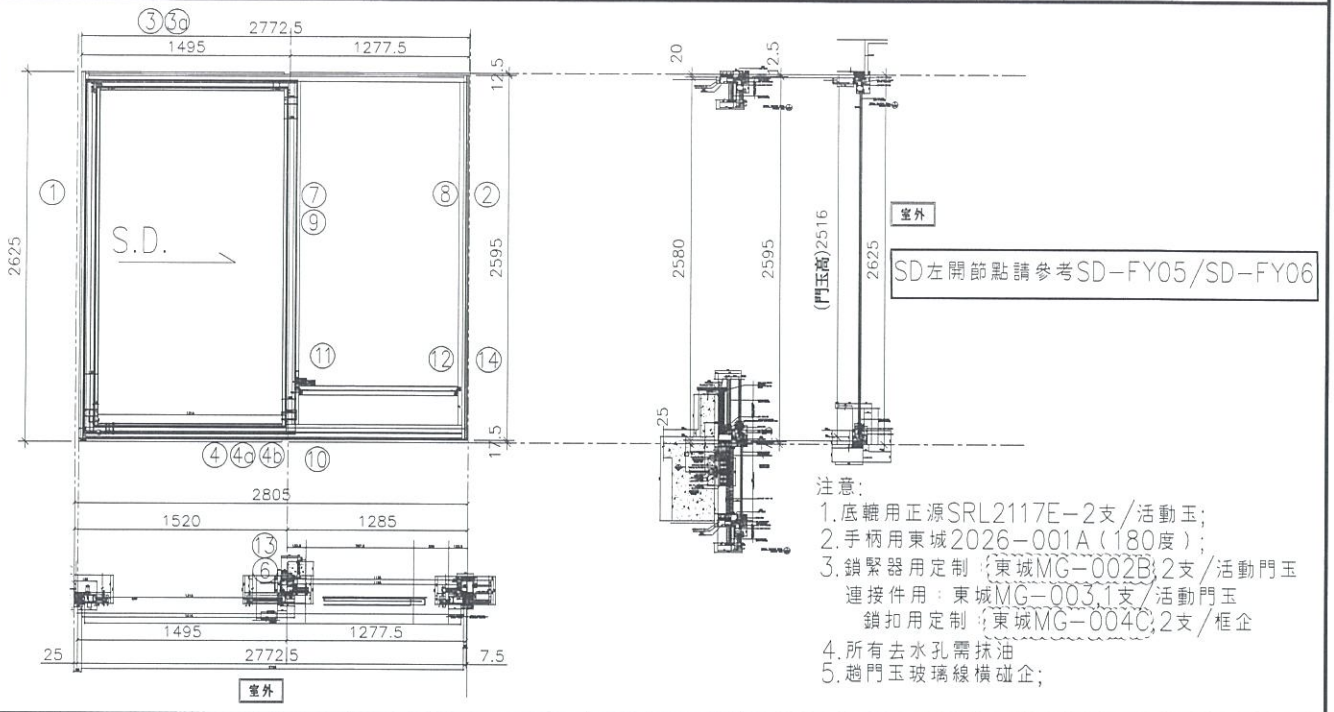

序號	料號	名稱	出荷	長度(mm)	支	加工說明
1	X85604	SD框墻邊企	避位	2625.0	1	TD-M01
2	X85571	SD梗框企收邊	避位	2595.0	1	TD-M02
3	X85581	SD框頂橫	避位	2725.0	1	TD-M03
3a	X85624	SD框頂橫附加料	避位	1392.5	1	TD-M03a
4	X85584	SD框底橫	避位	2725.0	1	TD-M04
4a	X85623	SD框底橫附加料	避位	1392.5	1	TD-M04a
4b	X85622	SD框底橫扣蓋	避位	2685.0	1	TD-M04b
5						
6	X85652	SD中柱勾企	避位	2460.0	1	TD-M06
7	X85627	SD梗企扣料	直口	2490.0	1	TD-M07
8	X85627	SD梗企扣料	直口	2490	1	TD-M08
9	X85626	SD梗企扣角線	直口	2436.0	2	直接開料
10	X85574	SD梗框底	直口	1195.0	1	TD-M10
11	X85572	SD平台橫料	直口	1134.0	1	TD-M11
12	X85578	SD平台橫扣蓋	直口	1135.0	1	TD-M12
13	X85586	SD中柱扣蓋	避位	2475.0	1	TD-M13
14	X85558	玻璃扣蓋(企)	直口	2571.0	1	直接開料

趟門玉用料表

1	X85608	SD光企	避位	2516.0	1	SD-M01
2	X85582	SD勾企料	避位	2516.0	1	SD-M02
3	X85585	SD玉頂橫	避位	1376.0	1	SD-M03
4	X85583	SD玉底橫	避位	1376.0	1	SD-M04
5	X85621	SD玉橫玻璃線/頂	直口	1316.0	1	直接開料
6	X85621	SD玉橫玻璃線/底	避位	1316.0	1	SD-M06

加工細則

頂留		mm
底留		mm
企料底部開避位		mm
底橫料防水巴鋸去		mm
安裝扣碼		
安裝扣碼		
多點鎖芯型號：		
手柄型號：		
限位撐型號：		
T窗最大的開度：		
窗玉搭位數：		

門玉款	寬度(mm)	高度(mm)	隻/幅	撐長
SD.L	1516.0	2516.0	1	

大圖版次		本圖版	A
		日期	19.07.11

窗号	宽度(W)	高度(H)	數量	樓層
T3CW A-1右	2772.5	2625.0	37	7F,9F-50F

圖號 T3CW A-1右

EG-DWG1

美特鋁質有限公司 MIDI Aluminium Fabricator Ltd.	工程號	J837	拆圖	利春媚	2019.03.13
	地　盤	觀塘裕民坊	復核	謝永林	2019.03.20
名稱 趟門拆圖	顏　色	EC-DG-S332054 (3塗)	批准	Jason	2019.03.22

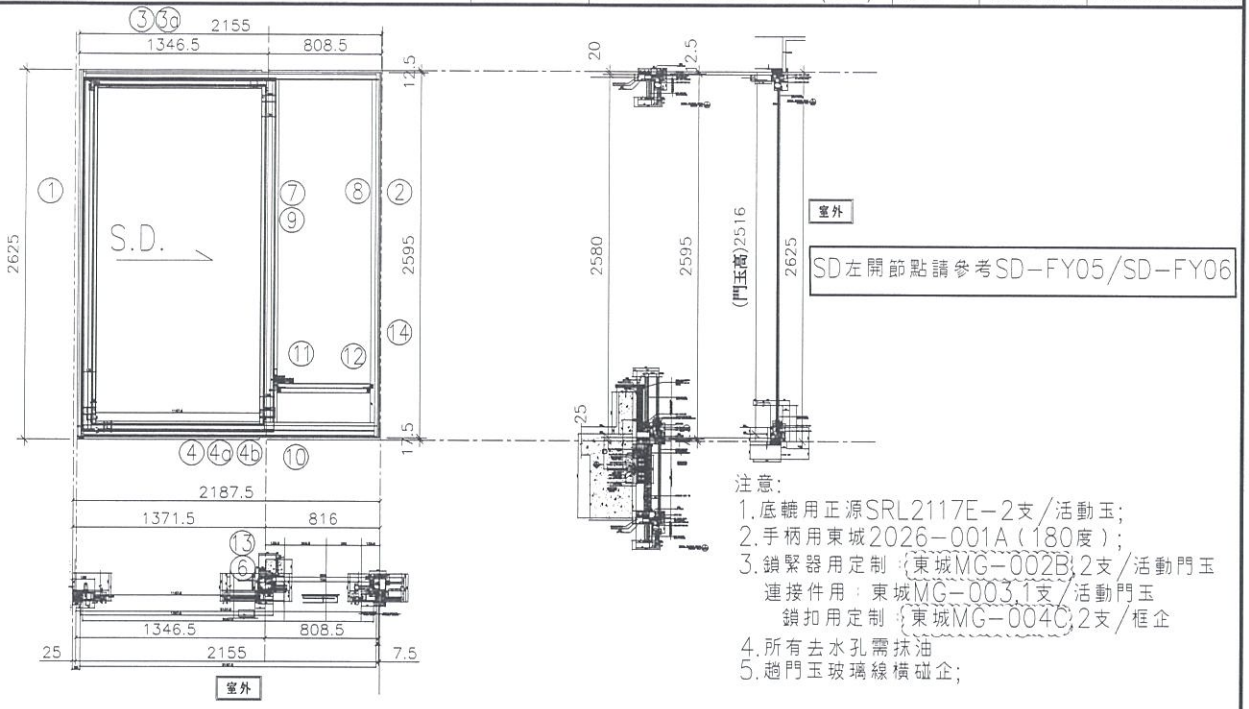

注意:
1. 底轆用正源SRL2117E-2支/活動玉;
2. 手柄用東城2026-001A(180度);
3. 鎖緊器用定制:東城MG-002B,2支/活動門玉
   連接件用:東城MG-003.1支/活動門玉
   鎖扣用定制:東城MG-004C,2支/框企
4. 所有去水孔需抹油
5. 趟門玉玻璃線橫碰企;

序號	料號	名稱	出荷	長度(mm)	支	加工說明
1	X85604	SD框墻邊企	避位	2625.0	1	TD-M01
2	X85571	SD梗框企收邊	避位	2595.0	1	TD-M02
3	X85581	SD框頂橫	避位	2107.5	1	TD-M03
3a	X85624	SD框頂橫附加料	避位	1244.0	1	TD-M03a
4	X85584	SD框底橫	避位	2107.5	1	TD-M04
4a	X85623	SD框底橫附加料	避位	1244.0	1	TD-M04a
4b	X85622	SD框底橫扣蓋	避位	2067.5	1	TD-M04b
5						
6	X85652	SD中柱勾企	避位	2460.0	1	TD-M06
7	X85627	SD梗企扣料	直口	2490.0	1	TD-M07
8	X85627	SD梗企扣料	直口	2490	1	TD-M08
9	X85626	SD梗企扣角線	直口	2436.0	2	直接開料
10	X85574	SD梗框底	直口	726.0	1	TD-M10
11	X85572	SD平台橫料	直口	665.0	1	TD-M11
12	X85578	SD平台橫扣蓋	直口	666.0	1	TD-M12
13	X85586	SD中柱扣蓋	避位	2475.0	1	TD-M13
14	X85558	玻璃扣蓋(企)	直口	2571.0	1	直接開料

趟門玉用料表

1	X85608	SD光企	避位	2516.0	1	SD-M01
2	X85582	SD勾企料	避位	2516.0	1	SD-M02
3	X85585	SD玉頂橫	避位	1227.5	1	SD-M03
4	X85583	SD玉底橫	避位	1227.5	1	SD-M04
5	X85621	SD玉橫玻璃線/頂	直口	1167.5	1	直接開料
6	X85621	SD玉橫玻璃線/底	避位	1167.5	1	SD-M06

加工細則

頂留		mm
底留		mm
企料底部開避位		mm
底橫料防水巴鋸去		mm
安裝扣碼		
安裝扣碼		
多點鎖芯型號:		
手柄型號:		
限位撐型號:		
T窗最大的開度:		
窗玉搭位數:		

門玉款	寬度(mm)	高度(mm)	隻/幅	撐長
SD.L	1367.5	2516.0	1	

大圖版次		本圖版	A
		日期	19.07.11

窗号	宽度(W)	高度(H)	數量	樓層
T3CW D-1左	2155.0	2625.0	37	7F,9F-50F

圖號 T3CW D-1左

EG-DWG1

美特鋁質有限公司 MIDI Aluminium Fabricator Ltd.	工程號	J837	拆圖	利春媚	2019.03.13
	地盤	觀塘裕民坊	復核	謝永林	2019.03.20
名稱 趟門拆圖	顏色	EC-DG-S332054 (3塗)	批准	Jason	2019.03.22

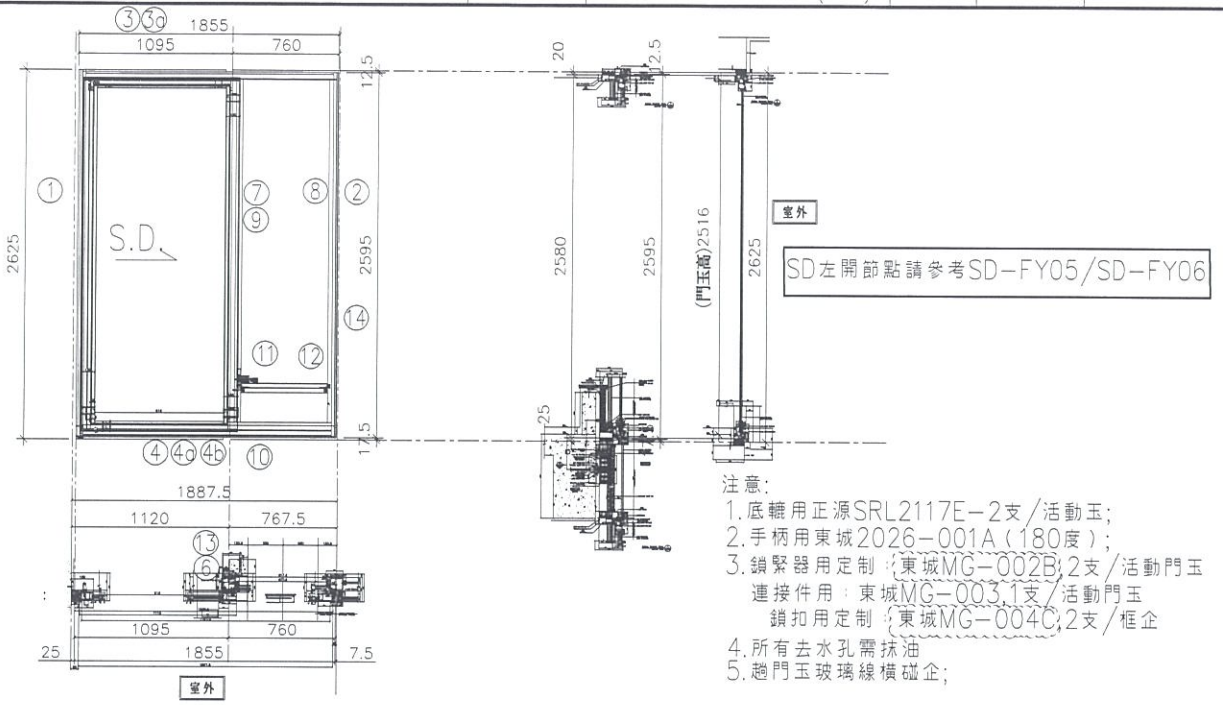

注意:
1. 底轆用正源SRL2117E-2支/活動玉;
2. 手柄用東城2026-001A(180度);
3. 鎖緊器用定制:東城MG-002B;2支/活動門玉
   連接件用:東城MG-003,1支/活動門玉
   鎖扣用定制:東城MG-004C;2支/框企
4. 所有去水孔需抹油
5. 趟門玉玻璃線橫碰企;

序號	料號	名稱	出荷	長度(mm)	支	加工說明
1	X85604	SD框墻邊企	避位	2625.0	1	TD-M01
2	X85571	SD梗框企收邊	避位	2595.0	1	TD-M02
3	X85581	SD框頂橫	避位	1807.5	1	TD-M03
3a	X85624	SD框頂橫附加料	避位	992.5	1	TD-M03a
4	X85584	SD框底橫	避位	1807.5	1	TD-M04
4a	X85623	SD框底橫附加料	避位	992.5	1	TD-M04a
4b	X85622	SD框底橫扣蓋	避位	1767.5	1	TD-M04b
5						
6	X85652	SD中柱勾企	避位	2460.0	1	TD-M06
7	X85627	SD梗企扣料	直口	2490.0	1	TD-M07
8	X85627	SD梗企扣料	直口	2490	1	TD-M08
9	X85626	SD梗企扣角線	直口	2436.0	2	直接開料
10	X85574	SD梗框底	直口	677.5	1	TD-M10
11	X85572	SD平台橫料	直口	616.5	1	TD-M11
12	X85578	SD平台橫扣蓋	直口	617.5	1	TD-M12
13	X85586	SD中柱扣蓋	避位	2475.0	1	TD-M13
14	X85558	玻璃扣蓋(企)	直口	2571.0	1	直接開料

趟門玉用料表

1	X85608	SD光企	避位	2516.0	1	SD-M01
2	X85582	SD勾企料	避位	2516.0	1	SD-M02
3	X85585	SD玉頂橫	避位	976.0	1	SD-M03
4	X85583	SD玉底橫	避位	976.0	1	SD-M04
5	X85621	SD玉橫玻璃線/頂	直口	916.0	1	直接開料
6	X85621	SD玉橫玻璃線/底	避位	916.0	1	SD-M06

加工細則

頂留		mm
底留		mm
企料底部開避位		mm
底橫料防水巴鋸去		mm
安裝扣碼		
安裝扣碼		
多點鎖芯型號:		
手柄型號:		
限位撐型號:		
T窗最大的開度:		
窗玉搭位數:		

門卡款	寬度(mm)	高度(mm)	隻/幅	撐長
SD.L	1116.0	2516.0	1	

大圖版次		本圖版	A
		日期	19.07.11

窗号	宽度(W)	高度(H)	數量	樓層
T3CW G-1左	1855.0	2625.0	37	7F,9F-50F

圖號 T3CW G-1左

EG-DWG1

美特鋁質 有限公司 MIDI Aluminium Fabricator Ltd.	工程號	J837	拆圖	利春媚	2019.03.13
	地　盤	觀塘裕民坊	復核	謝永林	2019.03.20
名稱 趟門拆圖	顏　色	EC-DG-S332054 (3塗)	批准	Jason	2019.03.22

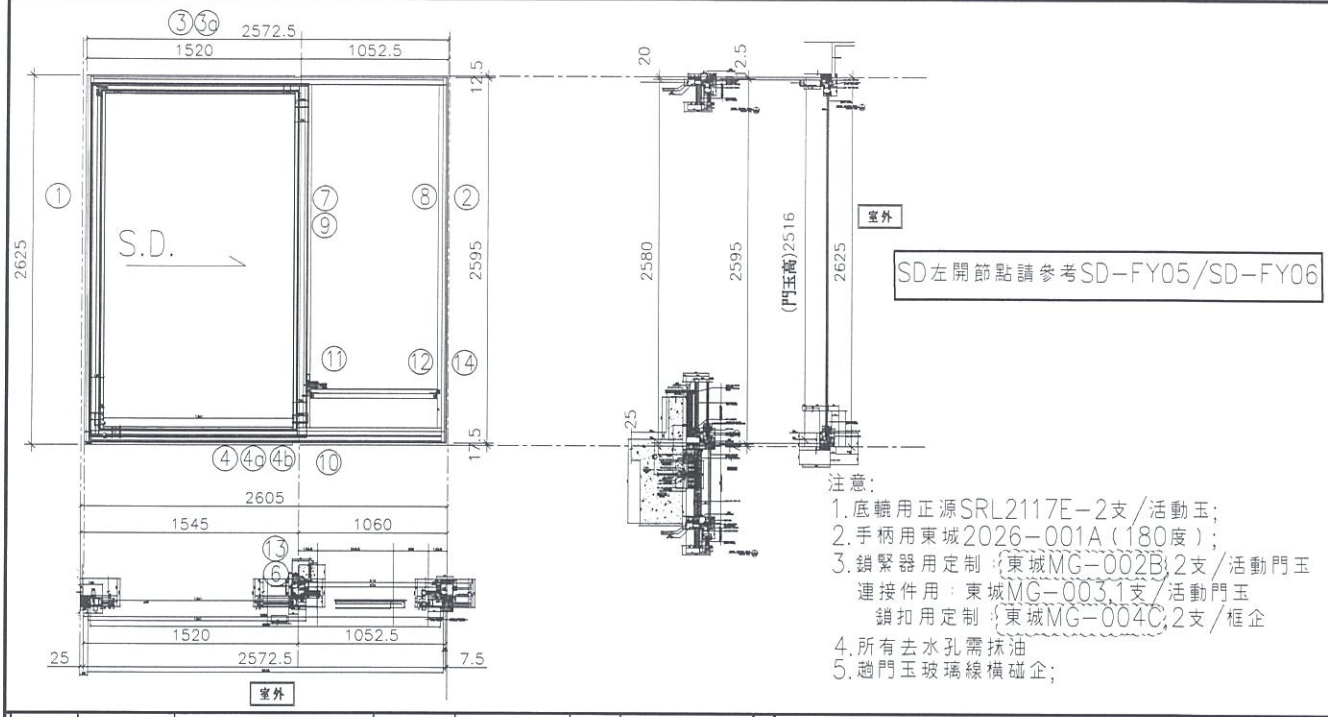

SD左開節點請參考SD-FY05/SD-FY06

注意:
1. 底轆用正源SRL2117E-2支/活動玉;
2. 手柄用東城2026-001A(180度);
3. 鎖緊器用定制:東城MG-002B;2支/活動門玉
   連接件用:東城MG-003,1支/活動門玉
   鎖扣用定制:東城MG-004C;2支/框企
4. 所有去水孔需抹油
5. 趟門玉玻璃線橫碰企;

序號	料號	名稱	出荷	長度(mm)	支	加工說明
1	X85604	SD框墻邊企	避位	2625.0	1	TD-M01
2	X85571	SD梗框企收邊	避位	2595.0	1	TD-M02
3	X85581	SD框頂橫	避位	2525.0	1	TD-M03
3a	X85624	SD框頂橫附加料	避位	1417.5	1	TD-M03a
4	X85584	SD框底橫	避位	2525.0	1	TD-M04
4a	X85623	SD框底橫附加料	避位	1417.5	1	TD-M04a
4b	X85622	SD框底橫扣蓋	避位	2485.0	1	TD-M04b
5						
6	X85652	SD中柱勾企	避位	2460.0	1	TD-M06
7	X85627	SD梗企扣料	直口	2490.0	1	TD-M07
8	X85627	SD梗企扣料	直口	2490	1	TD-M08
9	X85626	SD梗企扣角線	直口	2436.0	2	直接開料
10	X85574	SD梗框底	直口	970.0	1	TD-M10
11	X85572	SD平台橫料	直口	909.0	1	TD-M11
12	X85578	SD平台橫扣蓋	直口	910.0	1	TD-M12
13	X85586	SD中柱扣蓋	避位	2475.0	1	TD-M13
14	X85558	玻璃扣蓋(企)	直口	2571.0	1	直接開料

趟門玉用料表

1	X85608	SD光企	避位	2516.0	1	SD-M01
2	X85582	SD勾企料	避位	2516.0	1	SD-M02
3	X85585	SD玉頂橫	避位	1401.0	1	SD-M03
4	X85583	SD玉底橫	避位	1401.0	1	SD-M04
5	X85621	SD玉橫玻璃線/頂	直口	1341.0	1	直接開料
6	X85621	SD玉橫玻璃線/底	避位	1341.0	1	SD-M06

加工細則		
頂留		mm
底留		mm
企料底部開避位		mm
底橫料防水巴鋸去		mm
安裝扣碼		
安裝扣碼		
多點鎖芯型號:		
手柄型號:		
限位撐型號:		
T窗最大的開度:		
窗玉搭位數:		

門玉款	寬度(mm)	高度(mm)	隻/幅	撐長
SD.L	1541.0	2516.0	1	

大圖版次		本圖版	A
		日期	19.07.11

窗号	宽度(W)	高度(H)	數量	樓層
T5CW N-1	2572.5	2625.0	35	7F,9F-48F

圖號	T5CW N-1

EG-DWG1

美特鋁質有限公司 MIDI Aluminium Fabricator Ltd.	工程號	J837	拆圖	利春媚	2019.03.13
	地　盤	觀塘裕民坊	復核	謝永林	2019.03.20
名稱 趟門拆圖	顏　色	EC-DG-S332054 (3塗)	批准	Jason	2019.03.22

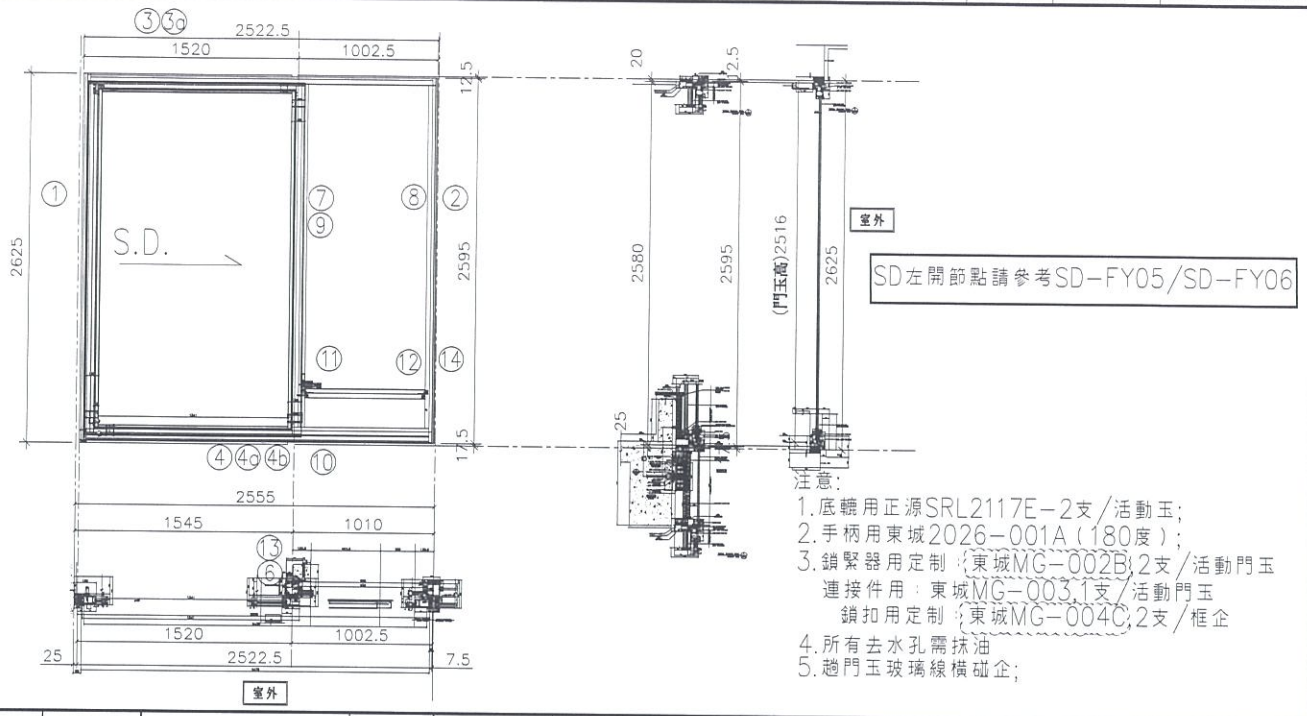

注意:
1. 底轆用正源SRL2117E-2支/活動玉;
2. 手柄用東城2026-001A(180度);
3. 鎖緊器用定制:{東城MG-002B;2支/活動門玉
   連接件用:東城MG-003;1支/活動門玉
   鎖扣用定制:{東城MG-004C;2支/框企
4. 所有去水孔需抹油
5. 趟門玉玻璃線橫碰企;

序號	料號	名稱	出荀	長度(mm)	支	加工說明
1	X85604	SD框墻邊企	避位	2625.0	1	TD-M01
2	X85571	SD梗框企收邊	避位	2595.0	1	TD-M02
3	X85581	SD框頂橫	避位	2475.0	1	TD-M03
3a	X85624	SD框頂橫附加料	避位	1417.5	1	TD-M03a
4	X85584	SD框底橫	避位	2475.0	1	TD-M04
4a	X85623	SD框底橫附加料	避位	1417.5	1	TD-M04a
4b	X85622	SD框底橫扣蓋	避位	2435.0	1	TD-M04b
5						
6	X85652	SD中柱勾企	避位	2460.0	1	TD-M06
7	X85627	SD梗企扣料	直口	2490.0	1	TD-M07
8	X85627	SD梗企扣料	直口	2490	1	TD-M08
9	X85626	SD梗企扣角線	直口	2436.0	2	直接開料
10	X85574	SD梗框底	直口	920.0	1	TD-M10
11	X85572	SD平台橫料	直口	859.0	1	TD-M11
12	X85578	SD平台橫扣蓋	直口	860.0	1	TD-M12
13	X85586	SD中柱扣蓋	避位	2475.0	1	TD-M13
14	X85558	玻璃扣蓋(企)	直口	2571.0	1	直接開料

趟門玉用料表

1	X85608	SD光企	避位	2516.0	1	SD-M01
2	X85582	SD勾企料	避位	2516.0	1	SD-M02
3	X85585	SD玉頂橫	避位	1401.0	1	SD-M03
4	X85583	SD玉底橫	避位	1401.0	1	SD-M04
5	X85621	SD玉橫玻璃線/頂	直口	1341.0	1	直接開料
6	X85621	SD玉橫玻璃線/底	避位	1341.0	1	SD-M06

加工細則		
頂留		mm
底留		mm
企料底部開避位		mm
底橫料防水巴鋸去		mm
安裝扣碼		
安裝扣碼		
多點鎖芯型號:		
手柄型號:		
限位撐型號:		
T窗最大的開度:		
窗玉搭位數:		

門玉款	寬度(mm)	高度(mm)	隻/幅	撐長
SD.L	1541.0	2516.0	1	

大圖版次		本圖版	A	
		日期	19.07.11	
窗号	宽度(W)	高度(H)	數量	樓層
T5CW L-1	2522.5	2625.0	35	7F,9F-48F
圖號	T5CW L-1			

EG-DWG1

美特鋁質有限公司 MIDI Aluminium Fabricator Ltd.	工程號	J837	拆圖	利春媚	2019.03.13
	地　盤	觀塘裕民坊	復核	謝永林	2019.03.20
名稱 趟門拆圖	顏　色	EC-DG-S332054 (3塗)	批准	Jason	2019.03.22

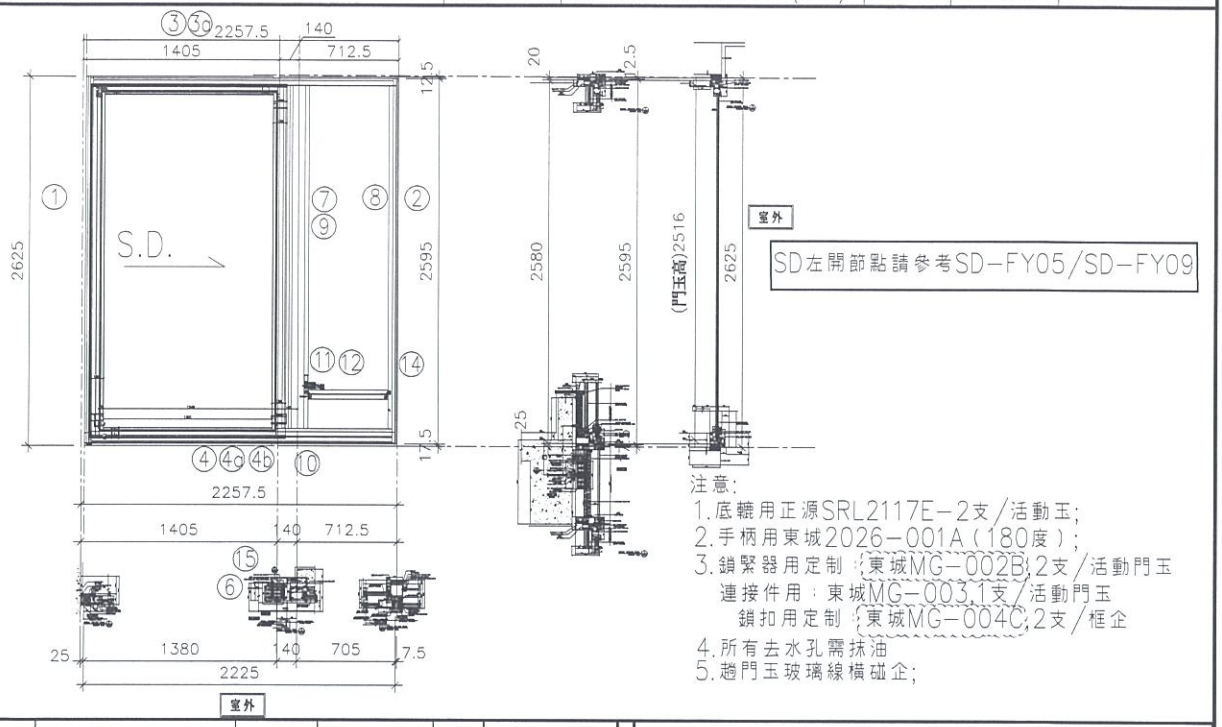

序號	料號	名稱	出荷	長度(mm)	支	加工說明
1	X85604	SD框墻邊企	避位	2625.0	1	TD-M01
2	X85571	SD梗框企收邊	避位	2595.0	1	TD-M02
3	X85581	SD框頂橫	避位	2177.5	1	TD-M03
3a	X85624	SD框頂橫附加料	避位	1277.5	1	TD-M03a
4	X85584	SD框底橫	避位	2177.5	1	TD-M04
4a	X85623	SD框底橫附加料	避位	1277.5	1	TD-M04a
4b	X85622	SD框底橫扣蓋	避位	2137.5	1	TD-M04b
5						
6	X85652	SD中柱勾企	避位	2460.0	1	TD-M06
7	X85627	SD梗企扣料	直口	2490.0	1	TD-M07(1)
8	X85627	SD梗企扣料	直口	2490	1	TD-M08
9	X85626	SD梗企扣角線	直口	2436.0	2	直接開料
10	X85574	SD梗框底	直口	622.5	1	TD-M10
11	X85572	SD平台橫料	直口	561.5	1	TD-M11
12	X85578	SD平台橫扣蓋	直口	562.5	1	TD-M12
14	X85558	玻璃扣蓋(企)	直口	2571.0	1	直接開料
15	X85548	SD中企(外凹)	避位	2635.0	1	TD-M15

趟門玉用料表

1	X85608	SD光企	避位	2516.0	1	SD-M01
2	X85582	SD勾企料	避位	2516.0	1	SD-M02
3	X85585	SD玉頂橫	避位	1261.0	1	SD-M03
4	X85583	SD玉底橫	避位	1261.0	1	SD-M04
5	X85621	SD玉橫玻璃線/頂	直口	1201.0	1	直接開料
6	X85621	SD玉橫玻璃線/底	避位	1201.0	1	SD-M06

加工細則

頂留　15號	10	mm
底留		mm
企料底部開避位		mm
底橫料防水巴鋸去		mm
安裝扣碼		
安裝扣碼		
多點鎖芯型號：		
手柄型號：		
限位撐型號：		
T窗最大的開度：		
窗玉搭位數：		

門玉款	寬度(mm)	高度(mm)	隻/幅	撐長
SD.L	1401.0	2516.0	1	

大圖版次		本圖版	A
		日期	19.07.11

窗号	宽度(W)	高度(H)	數量	樓層
T5CW JK-1	2225.0	2625.0	35	7F,9F-48F

圖號	T5CW JK-1

EG-DWG1

美特鋁質有限公司 MIDI Aluminium Fabricator Ltd.	工程號	J837	拆圖	利春媚	2019.03.13
	地　盤	觀塘裕民坊	復核	謝永林	2019.03.20
名稱 趟門拆圖	顏　色	EC-DG-S332054 (3塗)	批准	Jason	2019.03.22

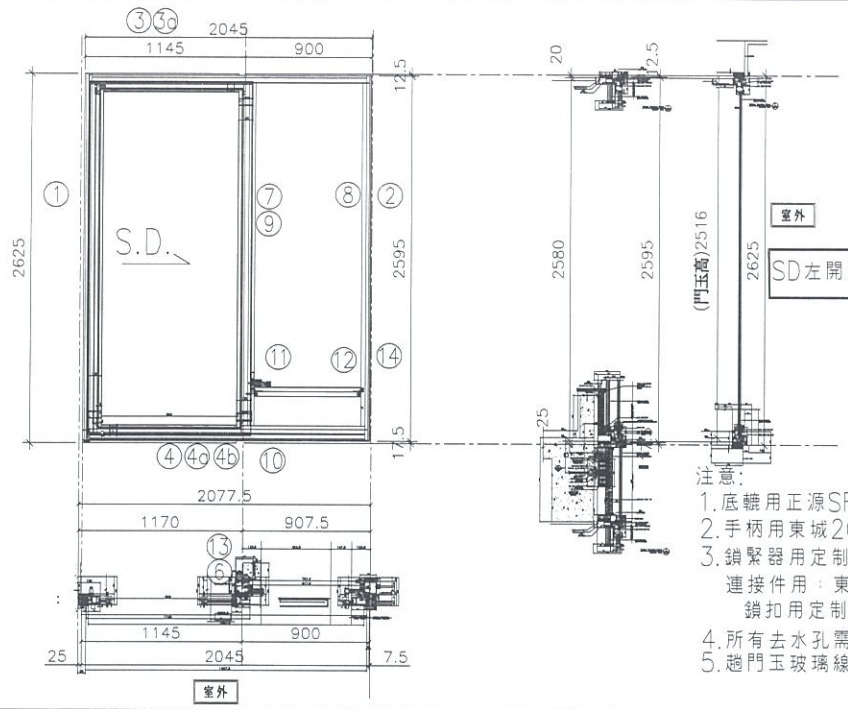

注意:
1. 底轆用正源SRL2117E-2支/活動玉;
2. 手柄用東城2026-001A(180度);
3. 鎖緊器用定制:東城MG-002B,2支/活動門玉
   連接件用:東城MG-003,1支/活動門玉
   鎖扣用定制:東城MG-004C,2支/框企
4. 所有去水孔需抹油
5. 趟門玉玻璃線橫碰企;

序號	料號	名稱	出荷	長度(mm)	支	加工說明
1	X85604	SD框墻邊企	避位	2625.0	1	TD-M01
2	X85571	SD梗框企收邊	避位	2595.0	1	TD-M02
3	X85581	SD框頂橫	避位	1997.5	1	TD-M03
3a	X85624	SD框頂橫附加料	避位	1042.5	1	TD-M03a
4	X85584	SD框底橫	避位	1997.5	1	TD-M04
4a	X85623	SD框底橫附加料	避位	1042.5	1	TD-M04a
4b	X85622	SD框底橫扣蓋	避位	1957.5	1	TD-M04b
5						
6	X85652	SD中柱勾企	避位	2460.0	1	TD-M06
7	X85627	SD梗企扣料	直口	2490.0	1	TD-M07
8	X85627	SD梗企扣料	直口	2490	1	TD-M08
9	X85626	SD梗企扣角線	直口	2436.0	2	直接開料
10	X85574	SD梗框底	直口	817.5	1	TD-M10
11	X85572	SD平台橫料	直口	756.5	1	TD-M11
12	X85578	SD平台橫扣蓋	直口	757.5	1	TD-M12
13	X85586	SD中柱扣蓋	避位	2475.0	1	TD-M13
14	X85558	玻璃扣蓋(企)	直口	2571.0	1	直接開料

趟門玉用料表

1	X85608	SD光企	避位	2516.0	1	SD-M01
2	X85582	SD勾企料	避位	2516.0	1	SD-M02
3	X85585	SD玉頂橫	避位	1026.0	1	SD-M03
4	X85583	SD玉底橫	避位	1026.0	1	SD-M04
5	X85621	SD玉橫玻璃線/頂	直口	966.0	1	直接開料
6	X85621	SD玉橫玻璃線/底	避位	966.0	1	SD-M06

加工細則

頂留		mm
底留		mm
企料底部開避位		mm
底橫料防水巴鋸去		mm
安裝扣碼		
安裝扣碼		
多點鎖芯型號:		
手柄型號:		
限位撐型號:		
T窗最大的開度:		
窗玉搭位數:		

門玉款	寬度(mm)	高度(mm)	隻/幅	撐長
SD.L	1166.0	2516.0	1	

大圖版次		本圖版	A
		日期	19.07.11

窗号	宽度(W)	高度(H)	數量	樓層
T5CW H-2	2045.0	2625.0	35	7F,9F-48F

圖號 T5CW H-2

EG-DWG1

美特鋁質有限公司 MIDI Aluminium Fabricator Ltd.	工程號	J837	拆圖	利春媚	2019.03.13
	地　盤	觀塘裕民坊	復核	謝永林	2019.03.20
名稱 趟門拆圖	顏　色	EC-DG-S332054 (3塗)	批准	Jason	2019.03.22

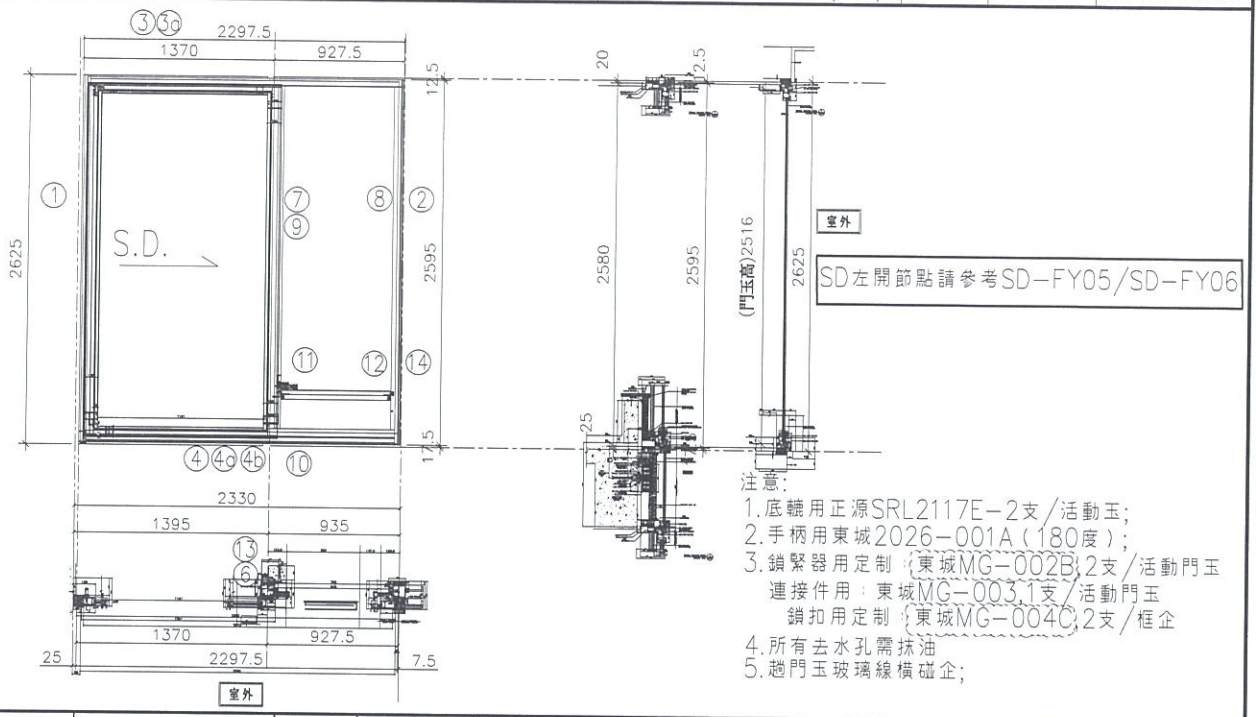

注意:
1. 底轆用正源SRL2117E-2支/活動玉;
2. 手柄用東城2026-001A(180度);
3. 鎖緊器用定制:{東城MG-002B,2支/活動門玉
   連接件用:東城MG-003,1支/活動門玉
   鎖扣用定制:{東城MG-004C,2支/框企
4. 所有去水孔需抹油
5. 趟門玉玻璃線橫碰企;

序號	料號	名稱	出荷	長度(mm)	支	加工說明
1	X85604	SD框墻邊企	避位	2625.0	1	TD-M01
2	X85571	SD梗框企收邊	避位	2595.0	1	TD-M02
3	X85581	SD框頂橫	避位	2250.0	1	TD-M03
3a	X85624	SD框頂橫附加料	避位	1267.5	1	TD-M03a
4	X85584	SD框底橫	避位	2250.0	1	TD-M04
4a	X85623	SD框底橫附加料	避位	1267.5	1	TD-M04a
4b	X85622	SD框底橫扣蓋	避位	2210.0	1	TD-M04b
5						
6	X85652	SD中柱勾企	避位	2460.0	1	TD-M06
7	X85627	SD梗企扣料	直口	2490.0	1	TD-M07
8	X85627	SD梗企扣料	直口	2490	1	TD-M08
9	X85626	SD梗企扣角線	直口	2436.0	2	直接開料
10	X85574	SD梗框底	直口	845.0	1	TD-M10
11	X85572	SD平台橫料	直口	784.0	1	TD-M11
12	X85578	SD平台橫扣蓋	直口	785.0	1	TD-M12
13	X85586	SD中柱扣蓋	避位	2475.0	1	TD-M13
14	X85558	玻璃扣蓋(企)	直口	2571.0	1	直接開料

趟門玉用料表

1	X85608	SD光企	避位	2516.0	1	SD-M01
2	X85582	SD勾企料	避位	2516.0	1	SD-M02
3	X85585	SD玉頂橫	避位	1251.0	1	SD-M03
4	X85583	SD玉底橫	避位	1251.0	1	SD-M04
5	X85621	SD玉橫玻璃線/頂	直口	1191.0	1	直接開料
6	X85621	SD玉橫玻璃線/底	避位	1191.0	1	SD-M06

加工細則

頂留		mm
底留		mm
企料底部開避位		mm
底橫料防水巴鋸去		mm
安裝扣碼		
安裝扣碼		
多點鎖芯型號:		
手柄型號:		
限位撐型號:		
T窗最大的開度:		
窗玉搭位數:		

門玉款	寬度(mm)	高度(mm)	隻/幅	撐長
SD.L	1391.0	2516.0	1	

大圖版次		本圖版	A
		日期	19.07.11

窗号	宽度(W)	高度(H)	數量	樓層
T5CW H-1	2297.5	2625.0	35	7F,9F-48F

圖號 T5CW H-1

EG-DWG1

美特鋁質有限公司 MIDI Aluminium Fabricator Ltd.	工程號	J837	拆圖	利春媚	2019.03.13
	地　盤	觀塘裕民坊	復核	謝永林	2019.03.20
名稱 趟門拆圖	顏　色	EC-DG-S332054 (3塗)	批准	Jason	2019.03.22

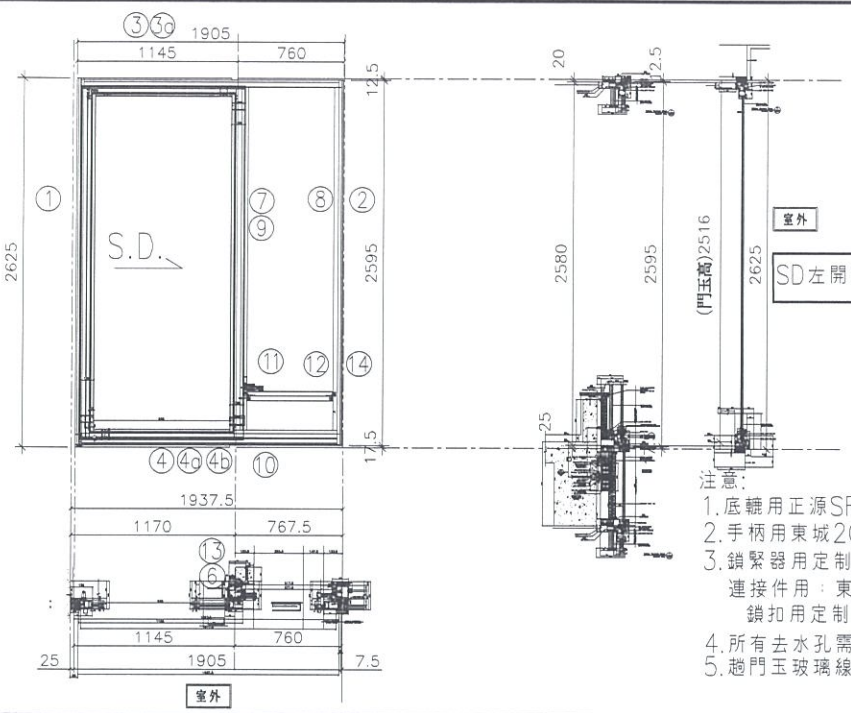

注意:
1. 底轆用正源SRL2117E-2支/活動玉;
2. 手柄用東城2026-001A(180度);
3. 鎖緊器用定制:東城MG-002B,2支/活動門玉
   連接件用:東城MG-003,1支/活動門玉
   鎖扣用定制:東城MG-004C,2支/框企
4. 所有去水孔需抹油
5. 趟門玉玻璃線橫碰企;

序號	料號	名稱	出荷	長度(mm)	支	加工說明
1	X85604	SD框墻邊企	避位	2625.0	1	TD-M01
2	X85571	SD梗框企收邊	避位	2595.0	1	TD-M02
3	X85581	SD框頂橫	避位	1857.5	1	TD-M03
3a	X85624	SD框頂橫附加料	避位	1042.5	1	TD-M03a
4	X85584	SD框底橫	避位	1857.5	1	TD-M04
4a	X85623	SD框底橫附加料	避位	1042.5	1	TD-M04a
4b	X85622	SD框底橫扣蓋	避位	1817.5	1	TD-M04b
5						
6	X85652	SD中柱勾企	避位	2460.0	1	TD-M06
7	X85627	SD梗企扣料	直口	2490.0	1	TD-M07
8	X85627	SD梗企扣料	直口	2490	1	TD-M08
9	X85626	SD梗企扣角線	直口	2436.0	2	直接開料
10	X85574	SD梗框底	直口	677.5	1	TD-M10
11	X85572	SD平台橫料	直口	616.5	1	TD-M11
12	X85578	SD平台橫扣蓋	直口	617.5	1	TD-M12
13	X85586	SD中柱扣蓋	避位	2475.0	1	TD-M13
14	X85558	玻璃扣蓋(企)	直口	2571.0	1	直接開料

趟門玉用料表

1	X85608	SD光企	避位	2516.0	1	SD-M01
2	X85582	SD勾企料	避位	2516.0	1	SD-M02
3	X85585	SD玉頂橫	避位	1026.0	1	SD-M03
4	X85583	SD玉底橫	避位	1026.0	1	SD-M04
5	X85621	SD玉橫玻璃線/頂	直口	966.0	1	直接開料
6	X85621	SD玉橫玻璃線/底	避位	966.0	1	SD-M06

加工細則		
頂留		mm
底留		mm
企料底部開避位		mm
底橫料防水巴鋸去		mm
安裝扣碼		
安裝扣碼		
多點鎖芯型號:		
手柄型號:		
限位撐型號:		
T窗最大的開度:		
窗玉搭位數:		

門玉款	寬度(mm)	高度(mm)	隻/幅	撐長
SD.L	1166.0	2516.0	1	

大圖版次		本圖版	A
		日期	19.07.11

窗号	宽度(W)	高度(H)	數量	樓層
T5CW F-2	1905.0	2625.0	35	7F,9F-48F
T5CW D-2	1905.0	2625.0	35	7F,9F-48F

圖號 T5CW F-2

EG-DWG1

美特鋁質有限公司 MIDI Aluminium Fabricator Ltd.	工程號	J837	拆圖	利春媚	2019.03.13
	地　盤	觀塘裕民坊	復核	謝永林	2019.03.20
名稱 趟門拆圖	顏　色	EC-DG-S332054 (3塗)	批准	Jason	2019.03.22

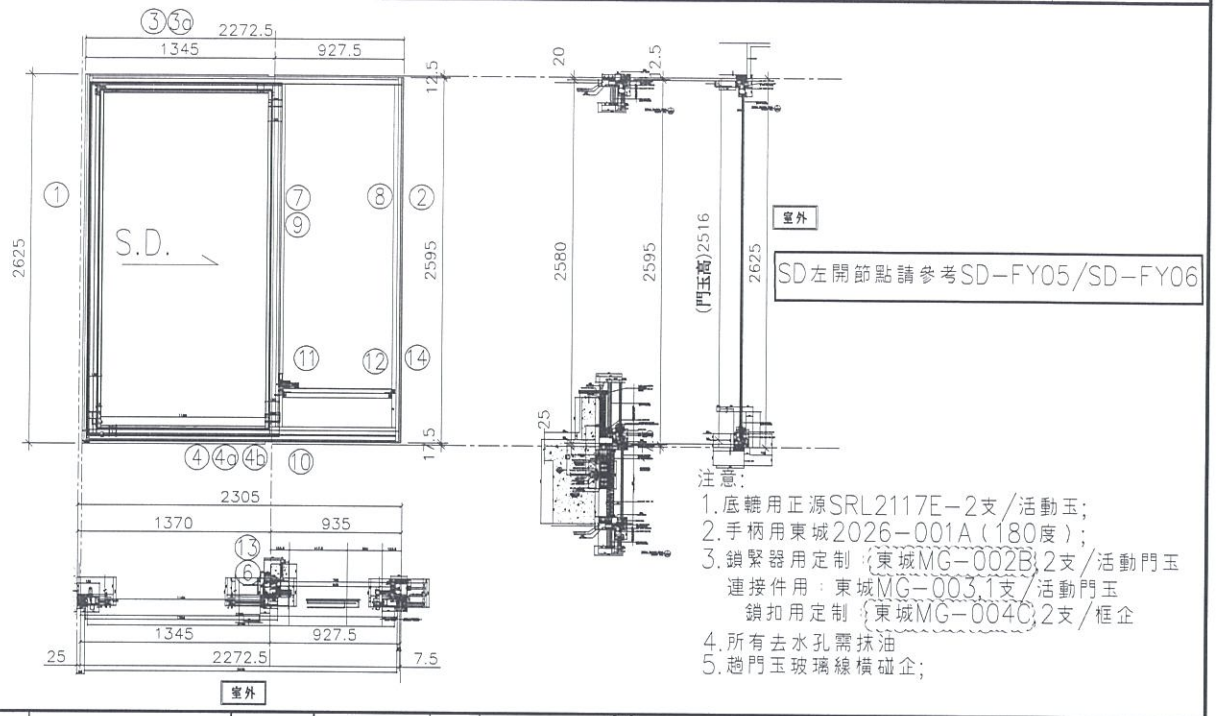

注意:
1. 底轆用正源SRL2117E-2支/活動玉;
2. 手柄用東城2026-001A(180度);
3. 鎖緊器用定制 {東城MG-002B,2支/活動門玉
   連接件用: 東城MG-003,1支/活動門玉
   鎖扣用定制 {東城MG-004C,2支/框企
4. 所有去水孔需抹油
5. 趟門玉玻璃線橫碰企;

序號	料號	名稱	出荀	長度(mm)	支	加工說明
1	X85604	SD框墻邊企	避位	2625.0	1	TD-M01
2	X85571	SD梗框企收邊	避位	2595.0	1	TD-M02
3	X85581	SD框頂橫	避位	2225.0	1	TD-M03
3a	X85624	SD框頂橫附加料	避位	1242.5	1	TD-M03a
4	X85584	SD框底橫	避位	2225.0	1	TD-M04
4a	X85623	SD框底橫附加料	避位	1242.5	1	TD-M04a
4b	X85622	SD框底橫扣蓋	避位	2185.0	1	TD-M04b
5						
6	X85652	SD中柱勾企	避位	2460.0	1	TD-M06
7	X85627	SD梗企扣料	直口	2490.0	1	TD-M07
8	X85627	SD梗企扣料	直口	2490	1	TD-M08
9	X85626	SD梗企扣角線	直口	2436.0	2	直接開料
10	X85574	SD梗框底	直口	845.0	1	TD-M10
11	X85572	SD平台橫料	直口	784.0	1	TD-M11
12	X85578	SD平台橫扣蓋	直口	785.0	1	TD-M12
13	X85586	SD中柱扣蓋	避位	2475.0	1	TD-M13
14	X85558	玻璃扣蓋(企)	直口	2571.0	1	直接開料

趟門玉用料表

1	X85608	SD光企	避位	2516.0	1	SD-M01
2	X85582	SD勾企料	避位	2516.0	1	SD-M02
3	X85585	SD玉頂橫	避位	1226.0	1	SD-M03
4	X85583	SD玉底橫	避位	1226.0	1	SD-M04
5	X85621	SD玉橫玻璃線/頂	直口	1166.0	1	直接開料
6	X85621	SD玉橫玻璃線/底	避位	1166.0	1	SD-M06

加工細則		
頂留		mm
底留		mm
企料底部開避位		mm
底橫料防水巴鋸去		mm
安裝扣碼		
安裝扣碼		
多點鎖芯型號:		
手柄型號:		
限位撐型號:		
T窗最大的開度:		
窗玉搭位數:		

門玉款	寬度(mm)	高度(mm)	隻/幅	撐長
SD.L	1366.0	2516.0	1	

大圖版次		本圖版	A
		日期	19.07.11

窗号	宽度(W)	高度(H)	數量	樓層
T5CW F-1	2272.5	2625.0	35	7F,9F-48F

圖號	T5CW F-1

EG-DWG1

美特鋁質有限公司 MIDI Aluminium Fabricator Ltd.	工程號	J837	拆圖	利春媚	2019.03.13
	地　盤	觀塘裕民坊	復核	謝永林	2019.03.20
名稱 趟門拆圖	顏　色	EC-DG-S332054 (3塗)	批准	Jason	2019.03.22

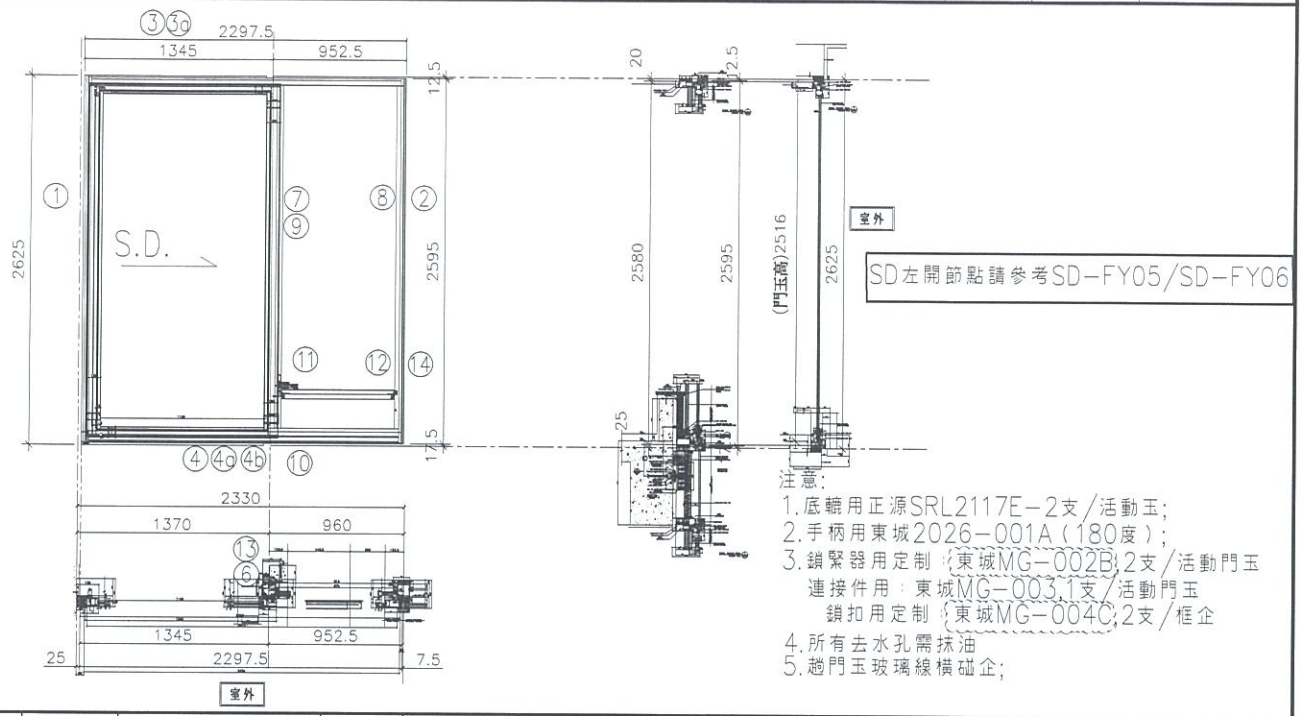

序號	料號	名稱	出荷	長度(mm)	支	加工說明
1	X85604	SD框墻邊企	避位	2625.0	1	TD-M01
2	X85571	SD梗框企收邊	避位	2595.0	1	TD-M02
3	X85581	SD框頂橫	避位	2250.0	1	TD-M03
3a	X85624	SD框頂橫附加料	避位	1242.5	1	TD-M03a
4	X85584	SD框底橫	避位	2250.0	1	TD-M04
4a	X85623	SD框底橫附加料	避位	1242.5	1	TD-M04a
4b	X85622	SD框底橫扣蓋	避位	2210.0	1	TD-M04b
5						
6	X85652	SD中柱勾企	避位	2460.0	1	TD-M06
7	X85627	SD梗企扣料	直口	2490.0	1	TD-M07
8	X85627	SD梗企扣料	直口	2490	1	TD-M08
9	X85626	SD梗企扣角線	直口	2436.0	2	直接開料
10	X85574	SD梗框底	直口	870.0	1	TD-M10
11	X85572	SD平台橫料	直口	809.0	1	TD-M11
12	X85578	SD平台橫扣蓋	直口	810.0	1	TD-M12
13	X85586	SD中柱扣蓋	避位	2475.0	1	TD-M13
14	X85558	玻璃扣蓋(企)	直口	2571.0	1	直接開料

趟門玉用料表

1	X85608	SD光企	避位	2516.0	1	SD-M01
2	X85582	SD勾企料	避位	2516.0	1	SD-M02
3	X85585	SD玉頂橫	避位	1226.0	1	SD-M03
4	X85583	SD玉底橫	避位	1226.0	1	SD-M04
5	X85621	SD玉橫玻璃線/頂	直口	1166.0	1	直接開料
6	X85621	SD玉橫玻璃線/底	避位	1166.0	1	SD-M06

加工細則

頂留		mm
底留		mm
企料底部開避位		mm
底橫料防水巴鋸去		mm
安裝扣碼		
安裝扣碼		
多點鎖芯型號：		
手柄型號：		
限位撐型號：		
T窗最大的開度：		
窗玉搭位數：		

門玉款	寬度(mm)	高度(mm)	隻/幅	撐長
SD.L	1366.0	2516.0	1	

大圖版次		本圖版	A
		日期	19.07.11

窗号	宽度(W)	高度(H)	數量	樓層
T5CW D-1	2297.5	2625.0	35	7F,9F-48F

圖號 T5CW D-1

EG-DWG1

美特鋁質有限公司 MIDI Aluminium Fabricator Ltd.	工程號	J837	拆圖	利春媚	2019.03.13
	地　盤	觀塘裕民坊	復核	謝永林	2019.03.20
名稱 趟門拆圖	顏　色	EC-DG-S332054 (3塗)	批准	Jason	2019.03.22

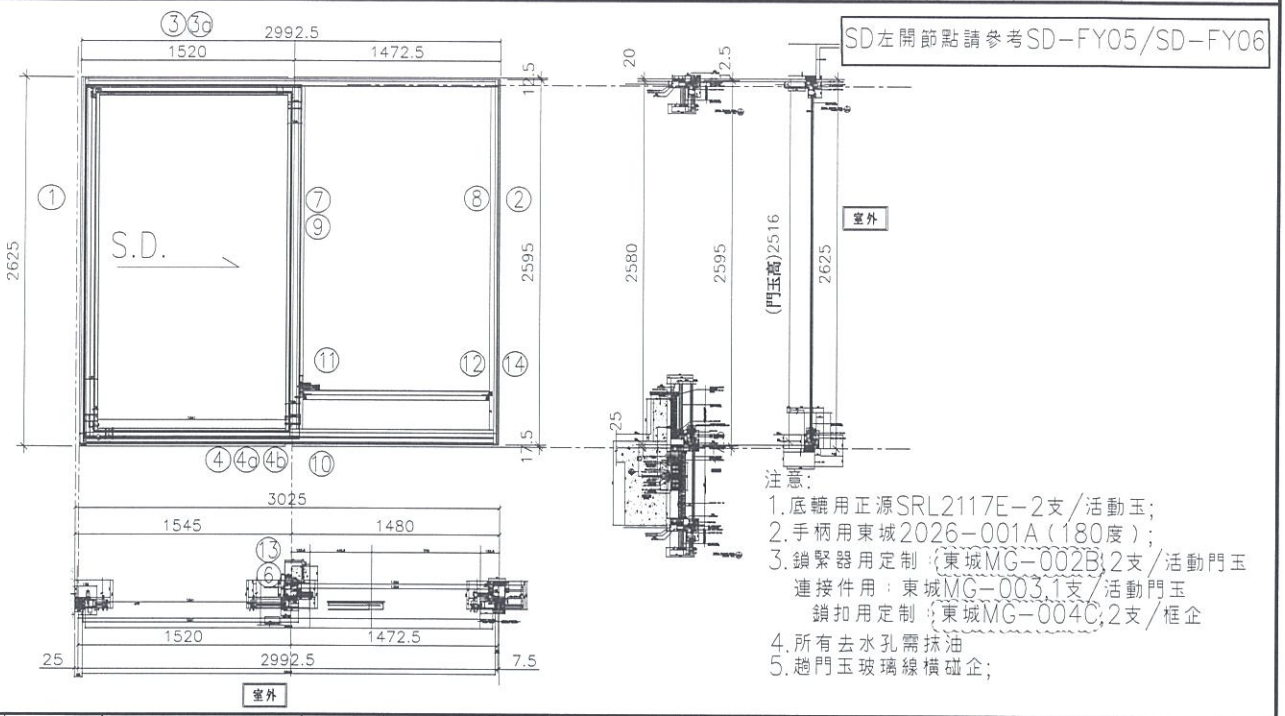

序號	料號	名稱	出苟	長度(mm)	支	加工說明
1	X85604	SD框墻邊企	避位	2625.0	1	TD-M01
2	X85571	SD梗框企收邊	避位	2595.0	1	TD-M02
3	X85581	SD框頂橫	避位	2945.0	1	TD-M03
3a	X85624	SD框頂橫附加料	避位	1417.5	1	TD-M03a
4	X85584	SD框底橫	避位	2945.0	1	TD-M04(X)
4a	X85623	SD框底橫附加料	避位	1417.5	1	TD-M04a
4b	X85622	SD框底橫扣蓋	避位	2905.0	1	TD-M04b
5						
6	X85652	SD中柱勾企	避位	2460.0	1	TD-M06
7	X85627	SD梗企扣料	直口	2490.0	1	TD-M07
8	X85627	SD梗企扣料	直口	2490	1	TD-M08
9	X85626	SD梗企扣角線	直口	2436.0	2	直接開料
10	X85574	SD梗框底	直口	1390.0	1	TD-M10
11	X85572	SD平台橫料	直口	1329.0	1	TD-M11
12	X85578	SD平台橫扣蓋	直口	1330.0	1	TD-M12
13	X85586	SD中柱扣蓋	避位	2475.0	1	TD-M13
14	X85558	玻璃扣蓋(企)	直口	2571.0	1	直接開料

趟門玉用料表

1	X85608	SD光企	避位	2516.0	1	SD-M01
2	X85582	SD勾企料	避位	2516.0	1	SD-M02
3	X85585	SD玉頂橫	避位	1401.0	1	SD-M03
4	X85583	SD玉底橫	避位	1401.0	1	SD-M04
5	X85621	SD玉橫玻璃線/頂	直口	1341.0	1	直接開料
6	X85621	SD玉橫玻璃線/底	避位	1341.0	1	SD-M06

加工細則		
頂留		mm
底留		mm
企料底部開避位		mm
底橫料防水巴鋸去		mm
安裝扣碼		
安裝扣碼		
多點鎖芯型號：		
手柄型號：		
限位撐型號：		
T窗最大的開度：		
窗玉搭位數：		

門玉款	寬度(mm)	高度(mm)	隻/幅	撐長
SD.L	1541.0	2516.0	1	

大圖版次		本圖版	A
		日期	19.07.11

窗号	宽度(W)	高度(H)	數量	樓層
T5CW A-3左	2992.5	2625.0	35	7F,9F-48F

圖號	T5CW A-3左

EG-DWG3

美特鋁質 有限公司
MIDI Aluminium Fabricator Ltd.

工程號	J-837	地盤	觀塘裕民坊

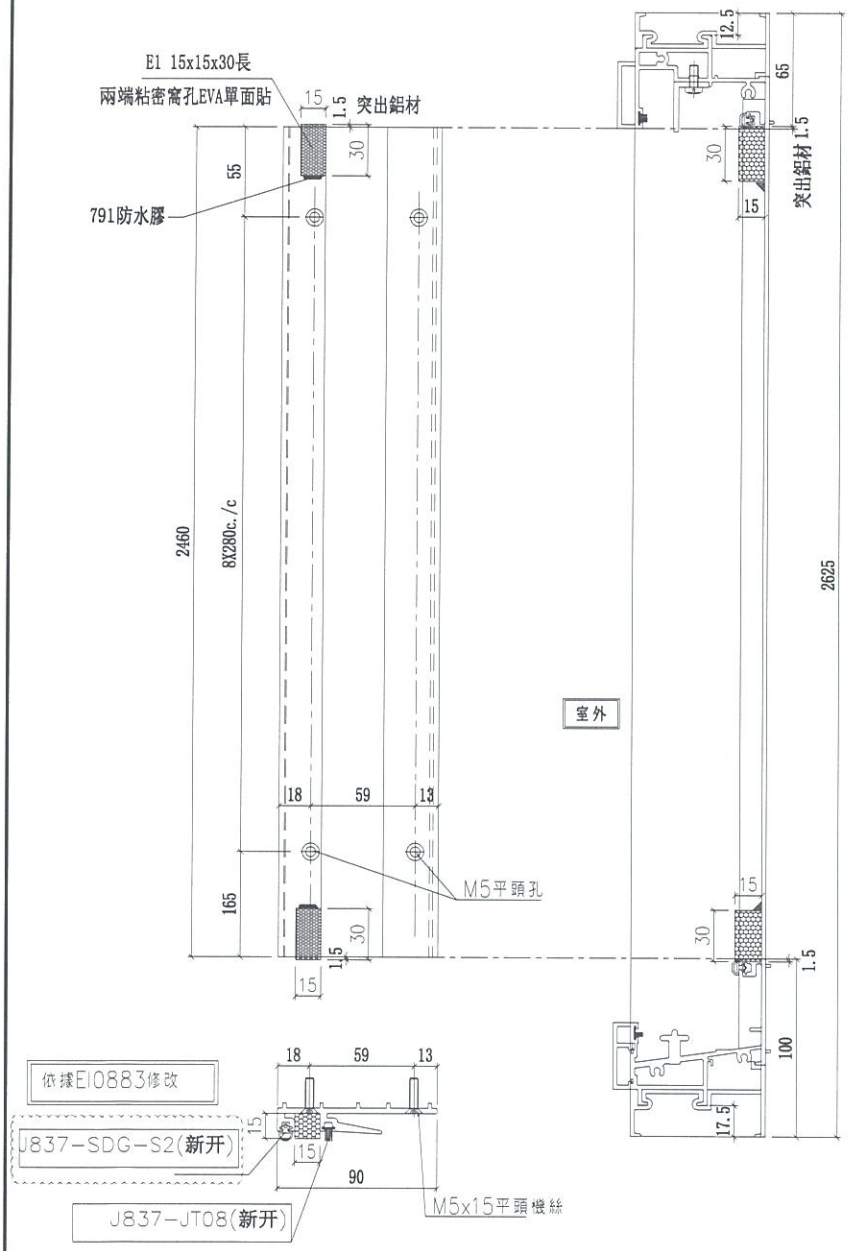

數量	窗號	樓層位置
35	T1CW G-1左	7/F,9/F~48/F
35	T1CW F-2	7/F,9/F~48/F
35	T1CW E-1	7/F,9/F~48/F
35	T1CW D-1左	7/F,9/F~48/F
35	T1CW D-1右	7/F,9/F~48/F
35	T1CWB-2	7/F,9/F~48/F
35	T1CWB-1	7/F,9/F~48/F
35	T1CWL-2	7/F,9/F~48/F
35	T1CWL-1	7/F,9/F~48/F
35	T1CWJ-1	7/F,9/F~48/F
37	T3CWE-1左	7/F,9/F~50/F
37	T3CWL-2	7/F,9/F~50/F
37	T3CWL-1	7/F,9/F~50/F
37	T3CWC-2	7/F,9/F~50/F
37	T3CWC-1	7/F,9/F~50/F
37	T3CWA-1左	7/F,9/F~50/F
37	T3CWA-1右	7/F,9/F~50/F
37	T3CWD-1左	7/F,9/F~50/F
37	T3CWG-1左	7/F,9/F~50/F
35	T5CWN-1	7/F,9/F~48/F
35	T5CWL-1	7/F,9/F~48/F
35	T5CWJK-1	7/F,9/F~48/F
35	T5CWH-2	7/F,9/F~48/F
35	T5CWH-1	7/F,9/F~48/F
35	T5CWF-2	7/F,9/F~48/F
35	T5CWF-1	7/F,9/F~48/F
35	T5CWD-2	7/F,9/F~48/F
35	T5CWD-1	7/F,9/F~48/F
35	T5CWA-3左	7/F,9/F~48/F
1033	: 合計	

名稱	SD中柱勾企	制圖	利春媚	2019.03.13	修改	A	B	
材料	X85652	復核	謝永林	2019.03.20	日期	19.04.17	19.8.14	
顏色	EC-DG-S332054	批准	Jason	2019.03.22	圖號	TD-M06		

EG-DWG3

美特鋁質 有限公司
MIDI Aluminium Fabricator Ltd.

工程號	J-837	地盤	觀塘裕民坊

依據EI0709修改

頂

數量	窗號	樓層位置
35	T1CW G-1左	7/F,9/F~48/F
35	T1CW F-2	7/F,9/F~48/F
35	T1CW E-1	7/F,9/F~48/F
35	T1CW D-1左	7/F,9/F~48/F
35	T1CW D-1左	7/F,9/F~48/F
35	T1CWB-2	7/F,9/F~48/F
35	T1CWB-1	7/F,9/F~48/F
35	T1CWL-2	7/F,9/F~48/F
35	T1CWL-1	7/F,9/F~48/F
35	T1CWJ-1	7/F,9/F~48/F
37	T3CWE-1左	7/F,9/F~50/F
37	T3CWL-2	7/F,9/F~50/F
37	T3CWL-1	7/F,9/F~50/F
37	T3CWC-2	7/F,9/F~50/F
37	T3CWC-1	7/F,9/F~50/F
37	T3CWA-1左	7/F,9/F~50/F
37	T3CWA-1右	7/F,9/F~50/F
37	T3CWD-1左	7/F,9/F~50/F
37	T3CWG-1左	7/F,9/F~50/F
35	T5CWN-1	7/F,9/F~48/F
35	T5CWL-1	7/F,9/F~48/F
35	T5CWJK-1	7/F,9/F~48/F
35	T5CWH-2	7/F,9/F~48/F
35	T5CWH-1	7/F,9/F~48/F
35	T5CWF-2	7/F,9/F~48/F
35	T5CWF-1	7/F,9/F~48/F
35	T5CWD-2	7/F,9/F~48/F
35	T5CWD-1	7/F,9/F~48/F
35	T5CWA-3左	7/F,9/F~48/F
1033	: 合計	

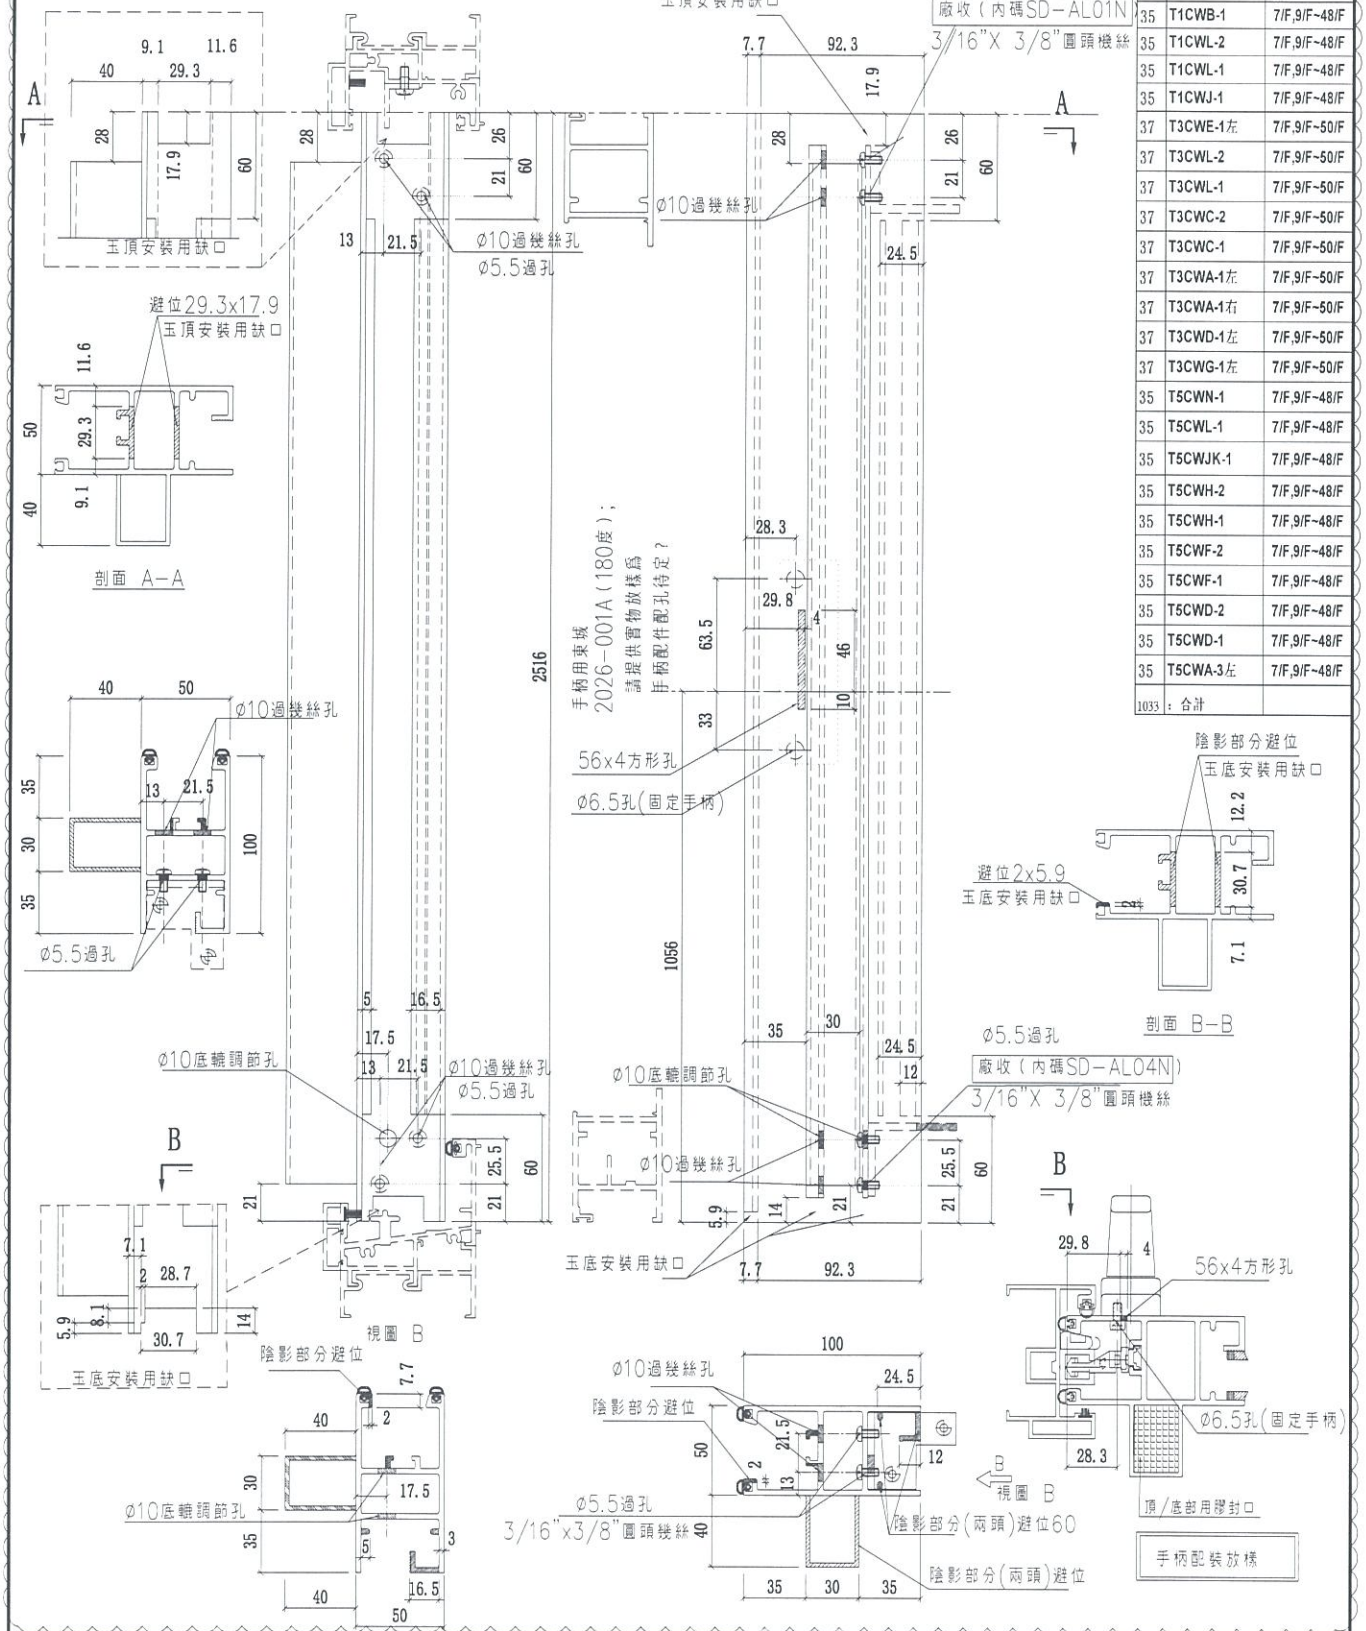

名稱	SD光企	制圖	利春媚	2019.03.13	修改	A	B
材料	X85608	復核	謝永林	2019.03.20	日期	19.03.30	19.07.18
顏色	EC-DG-S332054	批准	Jason	2019.03.22	圖號	SD-M01	

EG-DWG3

美特鋁質有限公司
MIDI Aluminium Fabricator Ltd.

依據EI0709修改

工程號	J-837	地盤	觀塘裕民坊

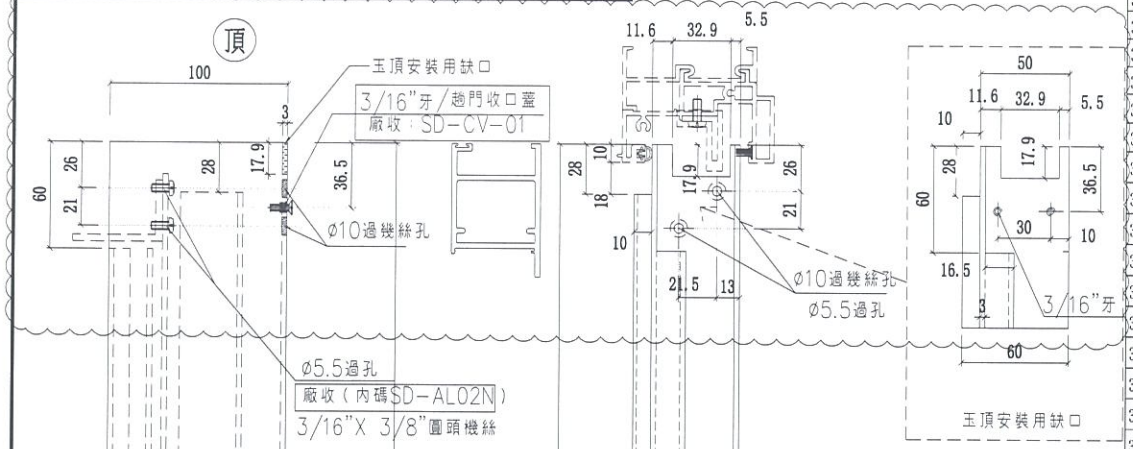

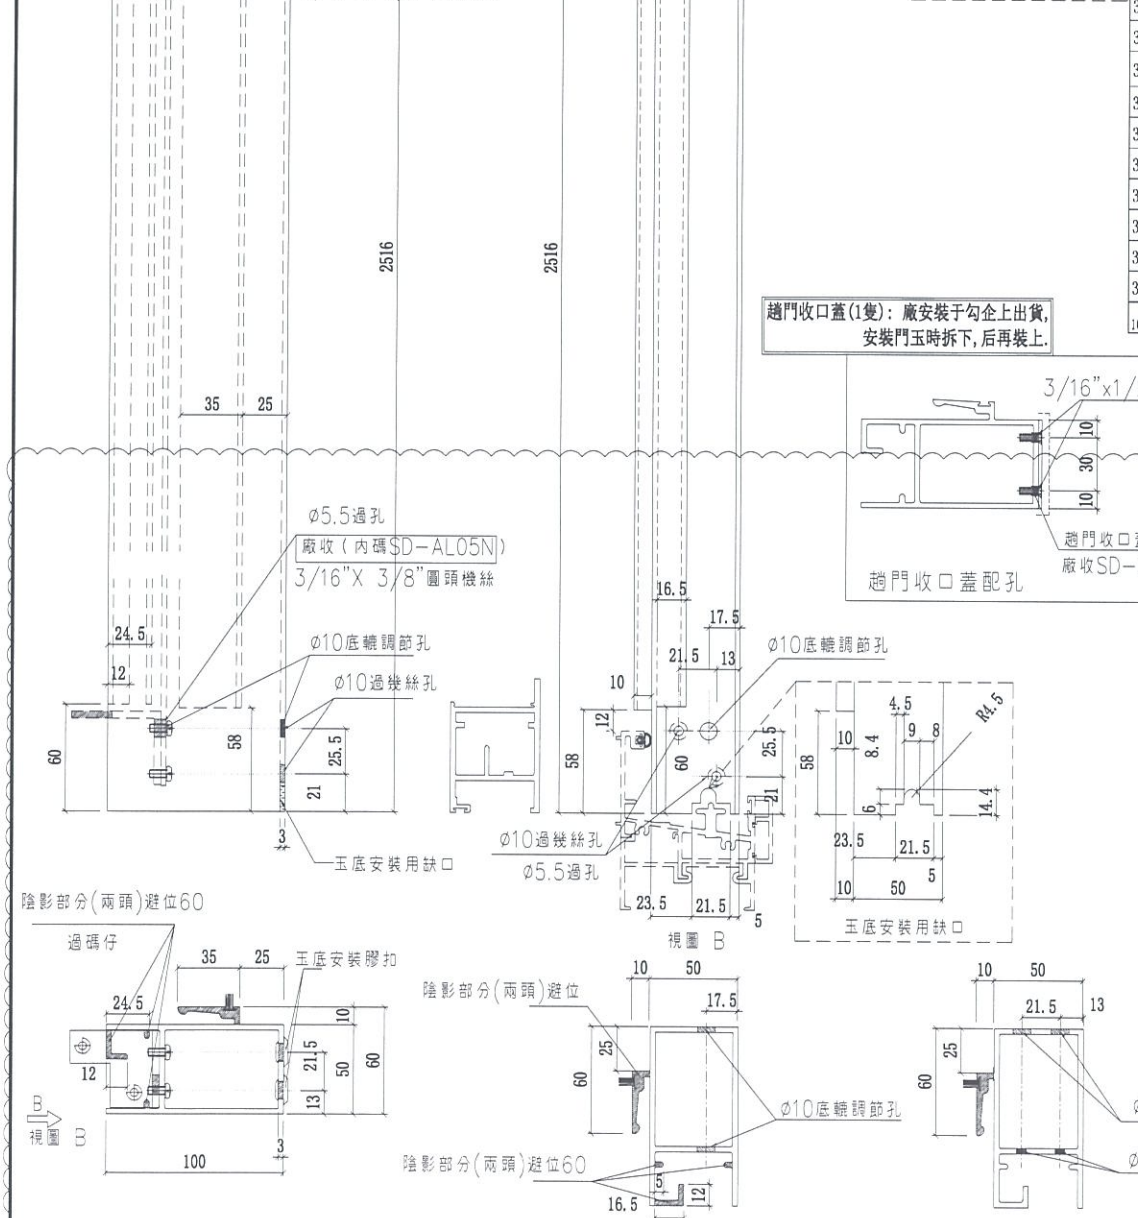

趟門收口蓋(1隻)：廠安裝于勾企上出貨，安裝門玉時拆下，后再裝上.

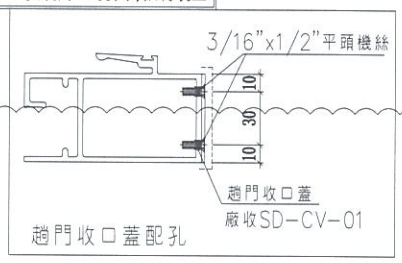

數量	窗號	樓層位置
35	T1CW G-1左	7/F,9/F~48/F
35	T1CW F-2	7/F,9/F~48/F
35	T1CW E-1	7/F,9/F~48/F
35	T1CW D-1左	7/F,9/F~48/F
35	T1CW D-1右	7/F,9/F~48/F
35	T1CWB-2	7/F,9/F~48/F
35	T1CWB-1	7/F,9/F~48/F
35	T1CWL-2	7/F,9/F~48/F
35	T1CWL-1	7/F,9/F~48/F
35	T1CWJ-1	7/F,9/F~48/F
37	T3CWE-1左	7/F,9/F~50/F
37	T3CWL-2	7/F,9/F~50/F
37	T3CWL-1	7/F,9/F~50/F
37	T3CWC-2	7/F,9/F~50/F
37	T3CWC-1	7/F,9/F~50/F
37	T3CWA-1左	7/F,9/F~50/F
37	T3CWA-1右	7/F,9/F~50/F
37	T3CWD-1左	7/F,9/F~50/F
37	T3CWG-1左	7/F,9/F~50/F
35	T5CWN-1	7/F,9/F~48/F
35	T5CWL-1	7/F,9/F~48/F
35	T5CWJK-1	7/F,9/F~48/F
35	T5CWH-2	7/F,9/F~48/F
35	T5CWH-1	7/F,9/F~48/F
35	T5CWF-2	7/F,9/F~48/F
35	T5CWF-1	7/F,9/F~48/F
35	T5CWD-2	7/F,9/F~48/F
35	T5CWD-1	7/F,9/F~48/F
35	T5CWA-3左	7/F,9/F~48/F
1033	：合計	

名稱	SD勾企料	制圖	利春媚	2019.03.13	修改	A	B
材料	X85582	復核	謝永林	2019.03.20	日期	19.03.30	19.07.18
顏色	EC-DG-S332054	批准	Jason	2019.03.22	圖號	SD-M02	

EG-DWG3

美特鋁質 有限公司
MIDI Aluminium Fabricator Ltd.

拆圖－詳見SD－M03

工程號 J-837 | 地盤 觀塘裕民坊

依據EI0709修改

數量	L	窗號	樓層位置	左SD
35	976	T1CW G-1左	7/F,9/F~48/F	1120
35	1236	T1CW F-2	7/F,9/F~48/F	1380
35	976	T1CW E-1	7/F,9/F~48/F	1120
35	1226	T1CW D-1左	7/F,9/F~48/F	1370
35	1226	T1CW D-1右	7/F,9/F~48/F	1370
35	976	T1CWB-2	7/F,9/F~48/F	1120
35	1376	T1CWB-1	7/F,9/F~48/F	1520
35	1026	T1CWL-2	7/F,9/F~48/F	1170
35	1226	T1CWL-1	7/F,9/F~48/F	1370
35	1226	T1CWJ-1	7/F,9/F~48/F	1370
37	1376	T3CWE-1左	7/F,9/F~50/F	1520
37	1026	T3CWL-2	7/F,9/F~50/F	1170
37	1226	T3CWL-1	7/F,9/F~50/F	1370
37	1026	T3CWC-2	7/F,9/F~50/F	1170
37	1226	T3CWC-1	7/F,9/F~50/F	1370
37	976	T3CWA-1左	7/F,9/F~50/F	1120
37	1376	T3CWA-1右	7/F,9/F~50/F	1520
37	1227.5	T3CWD-1左	7/F,9/F~50/F	1371.5
37	976	T3CWG-1左	7/F,9/F~50/F	1120
35	1401	T5CWN-1	7/F,9/F~48/F	1545
35	1401	T5CWL-1	7/F,9/F~48/F	1545
35	1261	T5CWJK-1	7/F,9/F~48/F	1405
35	1026	T5CWH-2	7/F,9/F~48/F	1170
35	1251	T5CWH-1	7/F,9/F~48/F	1395
35	1026	T5CWF-2	7/F,9/F~48/F	1170
35	1226	T5CWF-1	7/F,9/F~48/F	1370
35	1026	T5CWD-2	7/F,9/F~48/F	1170
35	1226	T5CWD-1	7/F,9/F~48/F	1370
35	1401	T5CWA-3左	7/F,9/F~48/F	1545

名稱	SD玉頂橫	制圖	利春媚	2019.03.13	修改	A	
材料	X85585	復核	謝永林	2019.03.20	日期	19.07.12	
顏色	EC-DG-S332054	批准	Jason	2019.03.22	圖號	SD-M03(1)	

EG-DWG3

美特鋁質 有限公司
MIDI Aluminium Fabricator Ltd.

工程號	J-837	地盤	觀塘裕民坊

依據EI0709修改

數據表－詳見SD-M03(1)

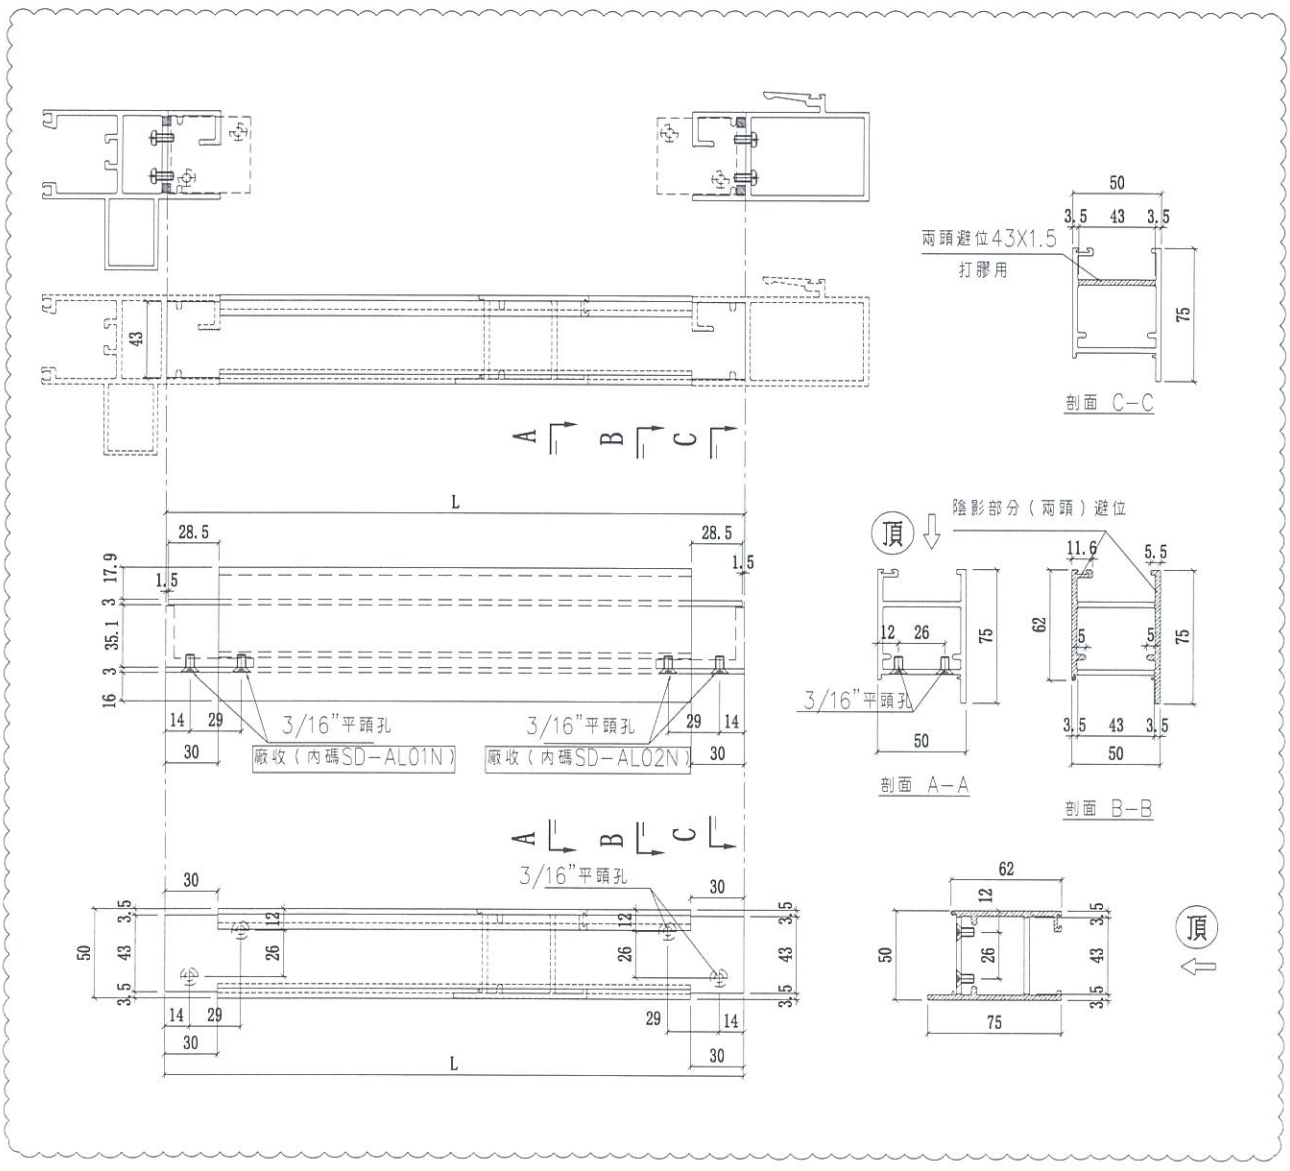

名稱	SD玉頂橫	制圖	利春媚	2019.03.13	修改	A	B	C
材料	X85585	復核	謝永林	2019.03.20	日期	19.03.30	19.04.17	19.07.18
顏色	EC-DG-S332054	批准	Jason	2019.03.22	圖號	SD-M03		

EG-DWG3

美特鋁質有限公司
MIDI Aluminium Fabricator Ltd.

工程號	J-837	地盤	觀塘裕民坊

數據表－詳見SD-M04(1)

依據EI0709修改

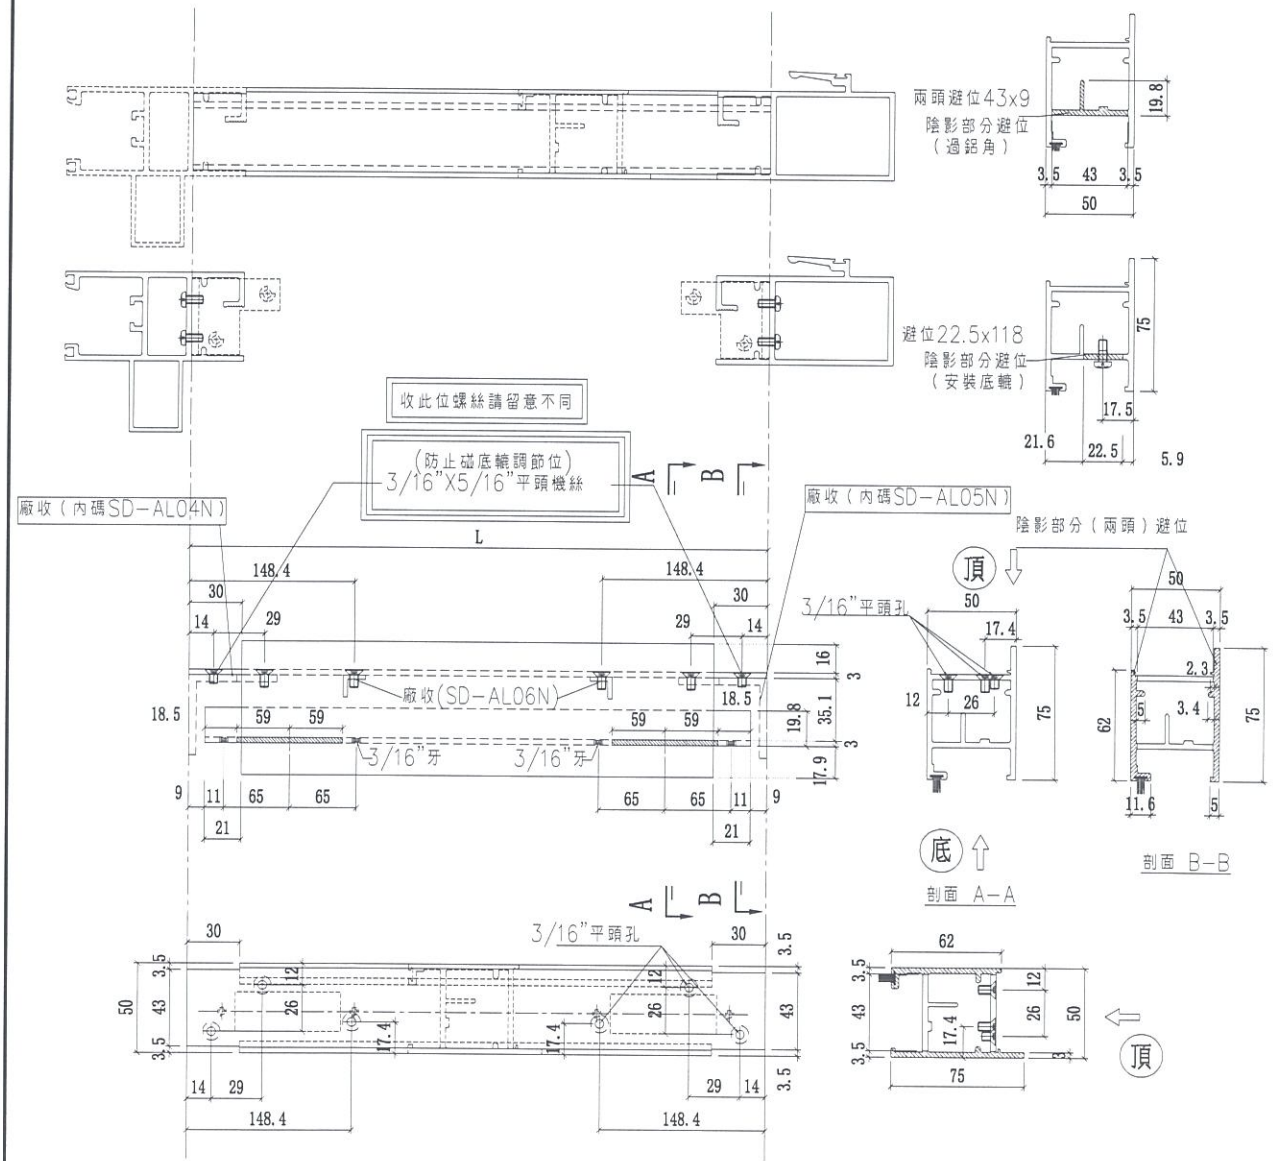

名稱	SD玉底橫	制圖	利春媚	2019.03.13	修改	A	B	C
材料	X85583	復核	謝永林	2019.03.20	日期	19.03.30	19.04.17	19.07.18
顏色	EC-DG-S332054	批准	Jason	2019.03.22	圖號	SD-M04		

EG-DWG3

美特鋁質有限公司
MIDI Aluminium Fabricator Ltd.

拆圖一詳見SD-M04

工程號 J-837 | 地盤 觀塘裕民坊 | 依據EI0709修改

數量	L	窗號	樓層位置	左SD
35	976	T1CW G-1左	7/F,9/F~48/F	1120
35	1236	T1CW F-2	7/F,9/F~48/F	1380
35	976	T1CW E-1	7/F,9/F~48/F	1120
35	1226	T1CW D-1左	7/F,9/F~48/F	1370
35	1226	T1CW D-1右	7/F,9/F~48/F	1370
35	976	T1CWB-2	7/F,9/F~48/F	1120
35	1376	T1CWB-1	7/F,9/F~48/F	1520
35	1026	T1CWL-2	7/F,9/F~48/F	1170
35	1226	T1CWL-1	7/F,9/F~48/F	1370
35	1226	T1CWJ-1	7/F,9/F~48/F	1370
37	1376	T3CWE-1左	7/F,9/F~50/F	1520
37	1026	T3CWL-2	7/F,9/F~50/F	1170
37	1226	T3CWL-1	7/F,9/F~50/F	1370
37	1026	T3CWC-2	7/F,9/F~50/F	1170
37	1226	T3CWC-1	7/F,9/F~50/F	1370
37	976	T3CWA-1左	7/F,9/F~50/F	1120
37	1376	T3CWA-1右	7/F,9/F~50/F	1520
37	1227.5	T3CWD-1左	7/F,9/F~50/F	1371.5
37	976	T3CWG-1左	7/F,9/F~50/F	1120
35	1401	T5CWN-1	7/F,9/F~48/F	1545
35	1401	T5CWL-1	7/F,9/F~48/F	1545
35	1261	T5CWJK-1	7/F,9/F~48/F	1405
35	1026	T5CWH-2	7/F,9/F~48/F	1170
35	1251	T5CWH-1	7/F,9/F~48/F	1395
35	1026	T5CWF-2	7/F,9/F~48/F	1170
35	1226	T5CWF-1	7/F,9/F~48/F	1370
35	1026	T5CWD-2	7/F,9/F~48/F	1170
35	1226	T5CWD-1	7/F,9/F~48/F	1370
35	1401	T5CWA-3左	7/F,9/F~48/F	1545

名稱	SD玉底橫	制圖	利春媚	2019.03.13	修改	A	
材料	X85583	復核	謝永林	2019.03.20	日期	19.07.12	
顏色	EC-DG-S332054	批准	Jason	2019.03.22	圖號	SD-M04(1)	

EG-DWG3

美特鋁質 有限公司
MIDI Aluminium Fabricator Ltd.

工程號	J-837	地盤	觀塘裕民坊

取消

工廠用

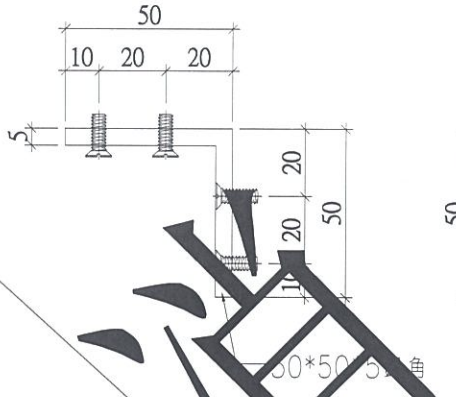

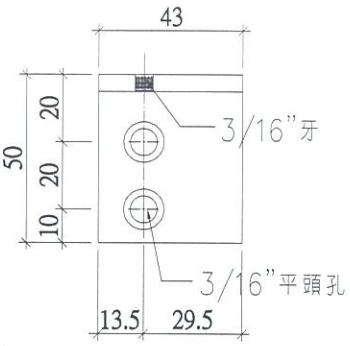

圖號	SD-AL01
數量	4052+3=4055支
位置	趟門玉組裝用碼仔

工廠用

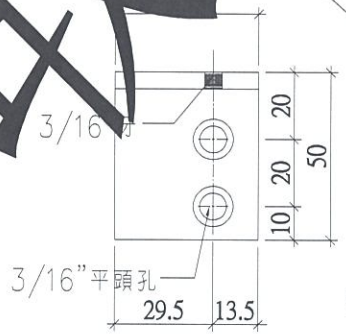

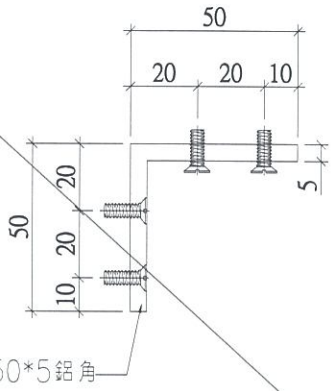

圖號	SD-AL02
數量	4052+3=4055支
位置	趟門玉組裝用碼仔

工廠用

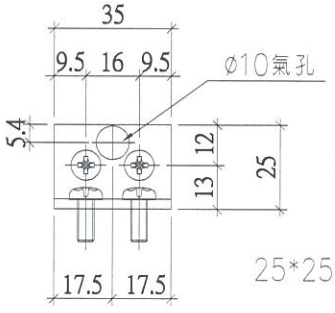

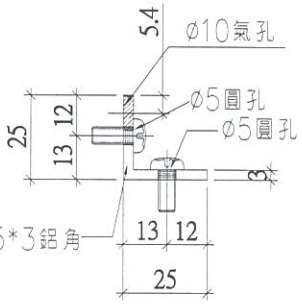

圖號	SD-AL03
數量	4052+3=4055支
位置	趟門梗框平臺橫用碼仔

廠用

名稱	趟門組裝鋁碼加工圖	制圖	利春媚	2019.03.13	修改	A		
材料	50*50*5/25*25*3鋁角	復核	謝永林	2019.03.20	日期	19.07.18		
顏色	MILL	批准	Jason	2019.03.22	圖號	SD-AL01		

EG-DWG3

美特鋁質 有限公司
MIDI Aluminium Fabricator Ltd.

工廠用

工程號	J-837	地盤	觀塘裕民坊

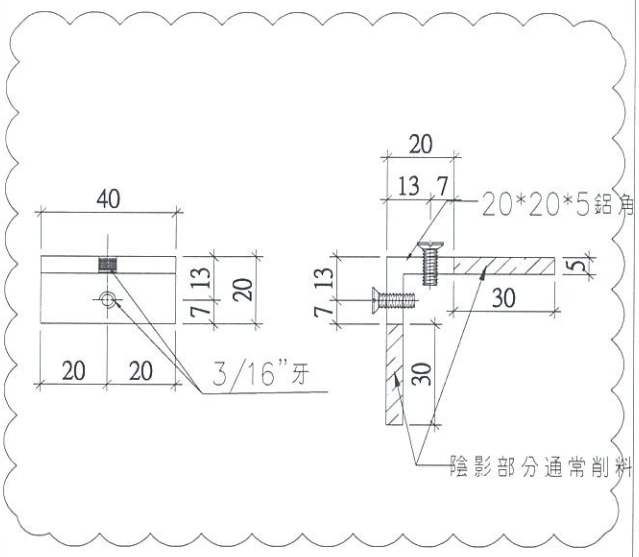

圖號：	SD-AL11
數量：	2026+4=2030支
位置：	門玉組裝(光企)外碼仔(頂)

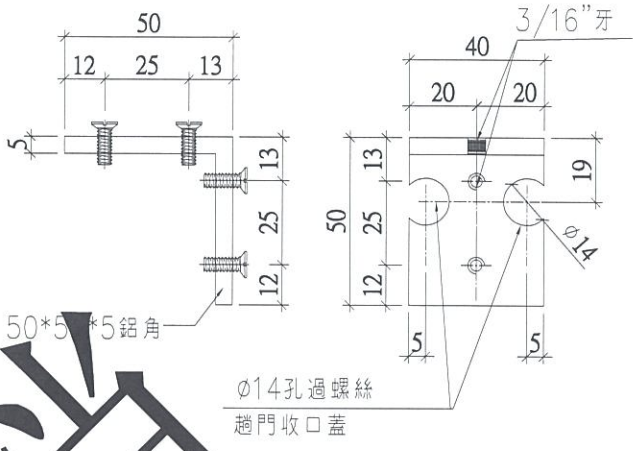

圖號：	SD-AL13
數量：	2026+4=2030支
位置：	門玉組裝(勾企)外碼仔(頂)

取消

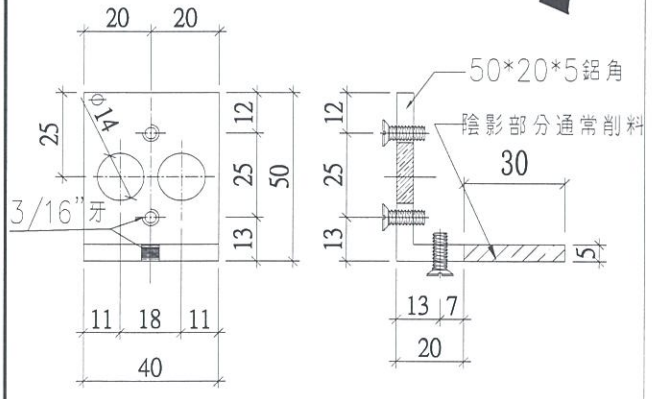

圖號：	SD-AL12
數量：	2026+4=2030支
位置：	門玉組裝(光企)外碼仔(底)

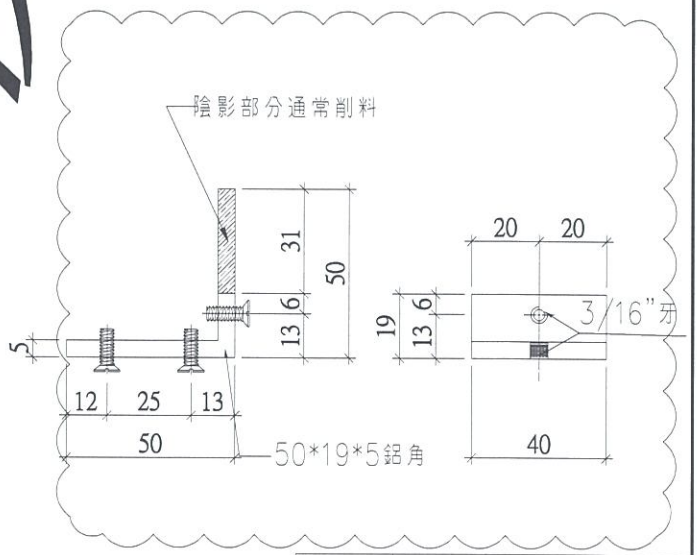

圖號：	SD-AL14
數量：	2026+4=2030支
位置：	門玉組裝(勾企)外碼仔(底)

名稱	趟門組裝鋁碼加工圖	制圖	利春媚	2019.03.13	修改	A	取消
材料	50*50*5鋁角	復核	謝永林	2019.03.20	日期	19.03.30	19.07.18
顏色	MILL	批准	Jason	2019.03.22	圖號	SD-AL11	

EG-DWG3

美特鋁質 有限公司
MIDI Aluminium Fabricator Ltd.

工程號	J-837	地盤	觀塘裕民坊

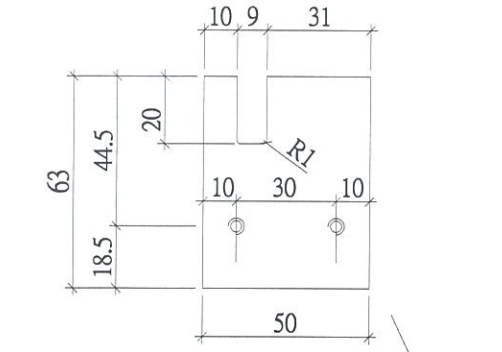

外蓋收口做法待香港定？

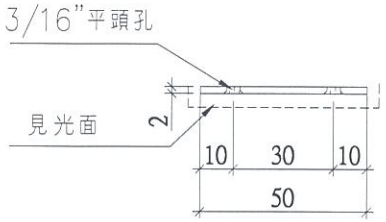

圖號：SD-CV-01
材料：2mm鋁巴
數量:1033+7=1040件
位置：左開趟門勾企外蓋收口用

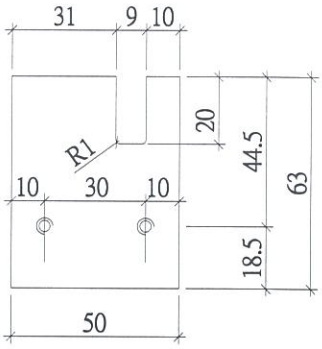

外蓋收口做法待香港定？

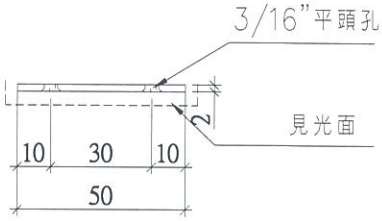

圖號：SD-CV-02
材料：2mm鋁巴
數量：993+7（後備）=1000件
位置：右開勾企外蓋收口用

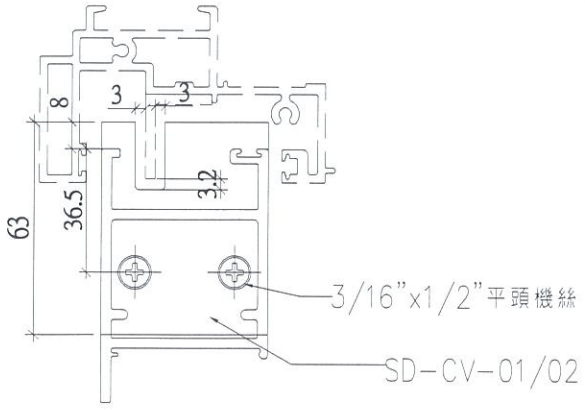

趟門勾企外蓋收口放樣尺寸示意圖

工廠用

名稱	趟門玉勾企收口蓋	制圖	利春媚	2019.03.05	修改	A		
材料	2mm鋁板	復核	謝永林	2019.03.20	日期	19.07.18		
顏色	EC-DG-S332054	批准	Jason	2019.03.22	圖號	SD-CV-01		

J837-趟門/膠條安裝位置圖

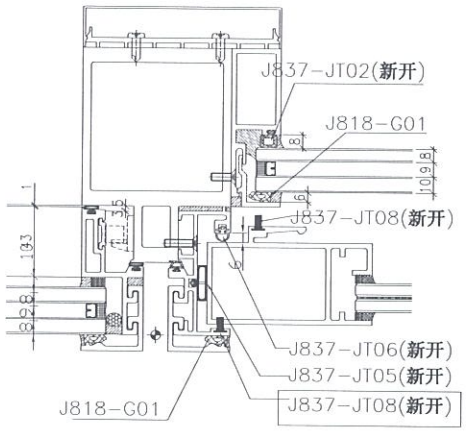

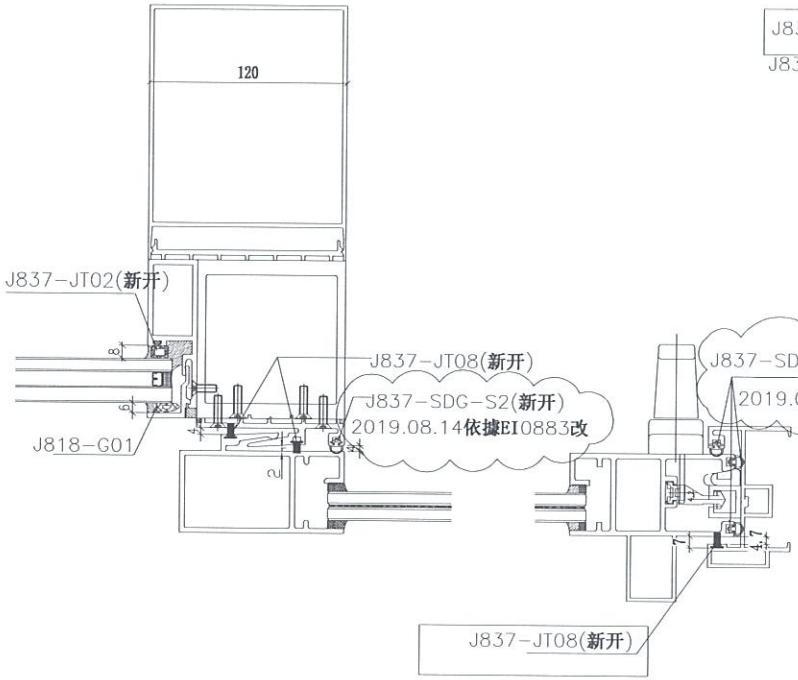

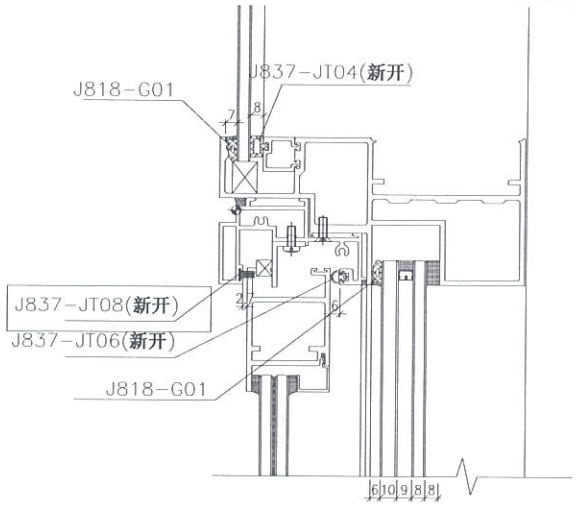

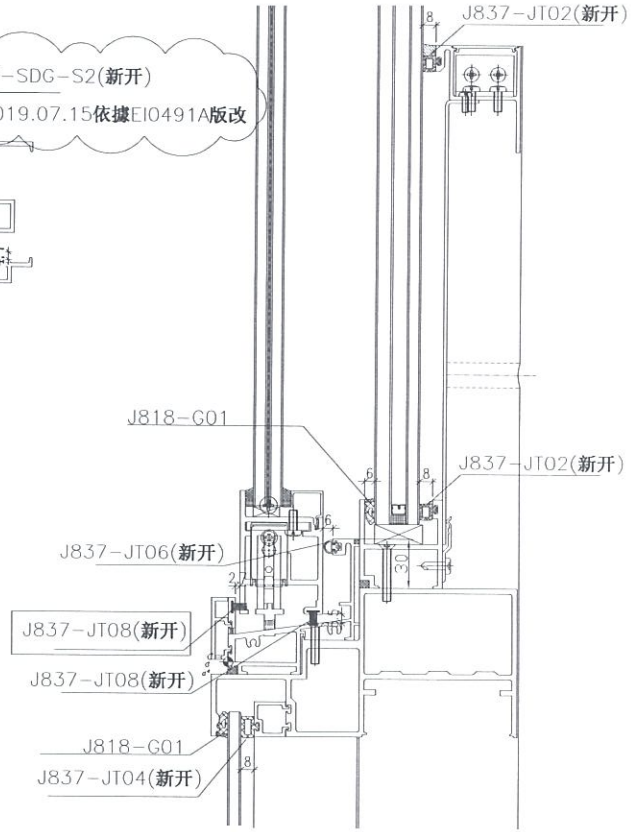

注：(地盤安裝)玻璃安裝后J818-G01

(工廠安裝)：J837-JT02(新开)
J837-JT05(新开)
J837-JT06(新开)
J837-JT08(新开)
J837-SDG-S2(新开)

SD-JT01

EG-DWG1

美特鋁質 有限公司 MIDI Aluminium Fabricator Ltd.	工程號	J837	拆圖	利春媚	2019.03.13
	地　盤	觀塘裕民坊	復核	謝永林	2019.03.20
名稱 趟門拆圖	顏　色	EC-DG-S332054 (3塗)	批准	Jason	2019.03.22

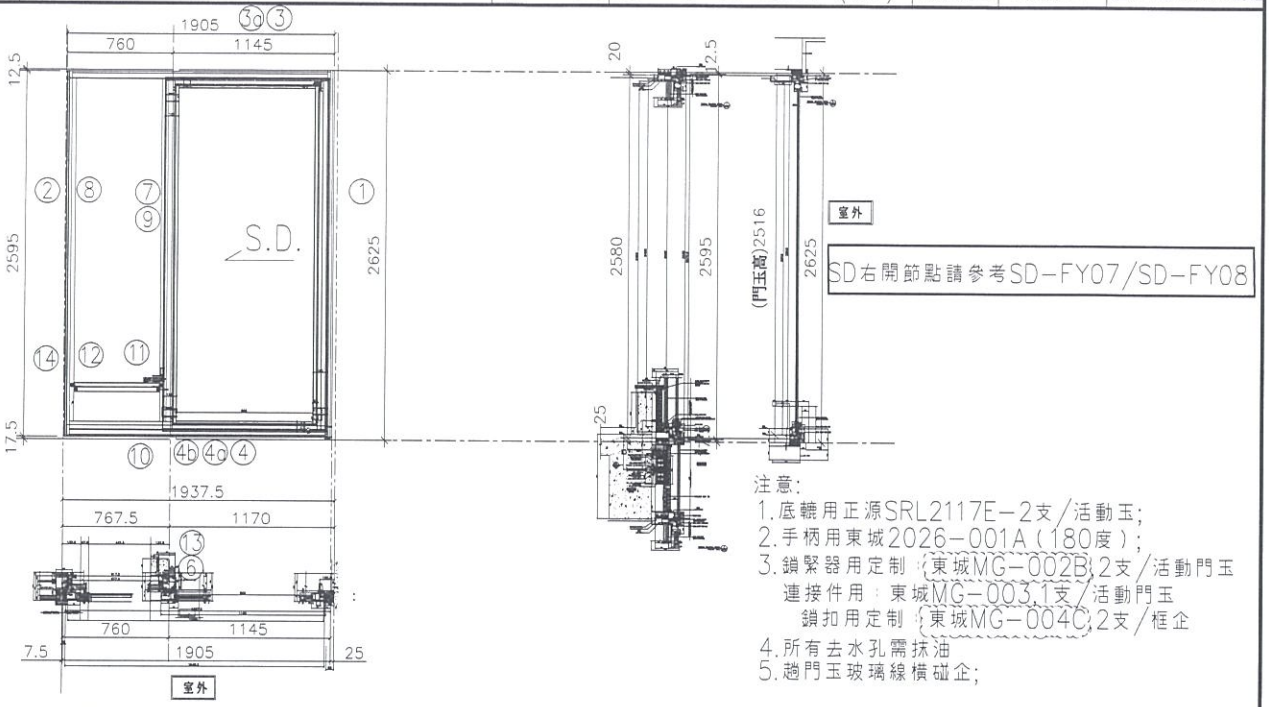

注意:
1. 底轆用正源SRL2117E-2支/活動玉;
2. 手柄用東城2026-001A(180度);
3. 鎖緊器用定制:{東城MG-002B}2支/活動門玉
   連接件用:東城MG-003.1支/活動門玉
   鎖扣用定制:{東城MG-004C}2支/框企
4. 所有去水孔需抹油
5. 趟門玉玻璃線橫碰企;

序號	料號	名稱	出荷	長度(mm)	支	加工說明
1	X85604	SD框墻邊企	避位	2625.0	1	TD-M01R
2	X85571	SD梗框企收邊	避位	2595.0	1	TD-M02R
3	X85581	SD框頂橫	避位	1857.5	1	TD-M03R
3a	X85624	SD框頂橫附加料	避位	1042.5	1	TD-M03aR
4	X85584	SD框底橫	避位	1857.5	1	TD-M04R
4a	X85623	SD框底橫附加料	避位	1042.5	1	TD-M04aR
4b	X85622	SD框底橫扣蓋	避位	1817.5	1	TD-M04bR
5						
6	X85652	SD中柱勾企	避位	2460.0	1	TD-M06R
7	X85627	SD梗企扣料	直口	2490.0	1	TD-M07R
8	X85627	SD梗企扣料	直口	2490	1	TD-M08R
9	X85626	SD梗企扣角線	直口	2436.0	2	直接開料
10	X85574	SD梗框底	直口	677.5	1	TD-M10R
11	X85572	SD平台橫料	直口	616.5	1	TD-M11R
12	X85578	SD平台橫扣蓋	直口	617.5	1	TD-M12R
13	X85586	SD中柱扣蓋	避位	2475.0	1	TD-M13R
14	X85558	玻璃扣蓋(企)	直口	2571.0	1	直接開料

加工細則

頂留		mm
底留		mm
企料底部開避位		mm
底橫料防水巴鋸去		mm
安裝扣碼		
安裝扣碼		
多點鎖芯型號:		
手柄型號:		
限位撐型號:		
T窗最大的開度:		
窗玉搭位數:		

門玉款	寬度(mm)	高度(mm)	隻/幅	撐長
SD.R	1166.0	2516.0	1	

趟門玉用料表

1	X85608	SD光企	避位	2516.0	1	SD-M01R
2	X85582	SD勾企料	避位	2516.0	1	SD-M02R
3	X85585	SD玉頂橫	避位	1026.0	1	SD-M03R
4	X85583	SD玉底橫	避位	1026.0	1	SD-M04R
5	X85621	SD玉橫玻璃線/頂	直口	966.0	1	直接開料
6	X85621	SD玉橫玻璃線/底	避位	966.0	1	SD-M06R

大圖版次		本圖版	A
		口期	19.07.11

窗号	宽度(W)	高度(H)	數量	樓層
T1CW D-1中	1905.0	2625.0	35	7F,9F-48F
T1CW M-1	1905.0	2625.0	35	7F,9F-48F

圖號	T1CW D-1中

EG-DWG1

美特鋁質有限公司 MIDI Aluminium Fabricator Ltd.	工程號	J837	拆圖	利春媚	2019.03.13
	地　盤	觀塘裕民坊	復核	謝永林	2019.03.20
名稱 趟門拆圖	顏　色	EC-DG-S332054 (3塗)	批准	Jason	2019.03.22

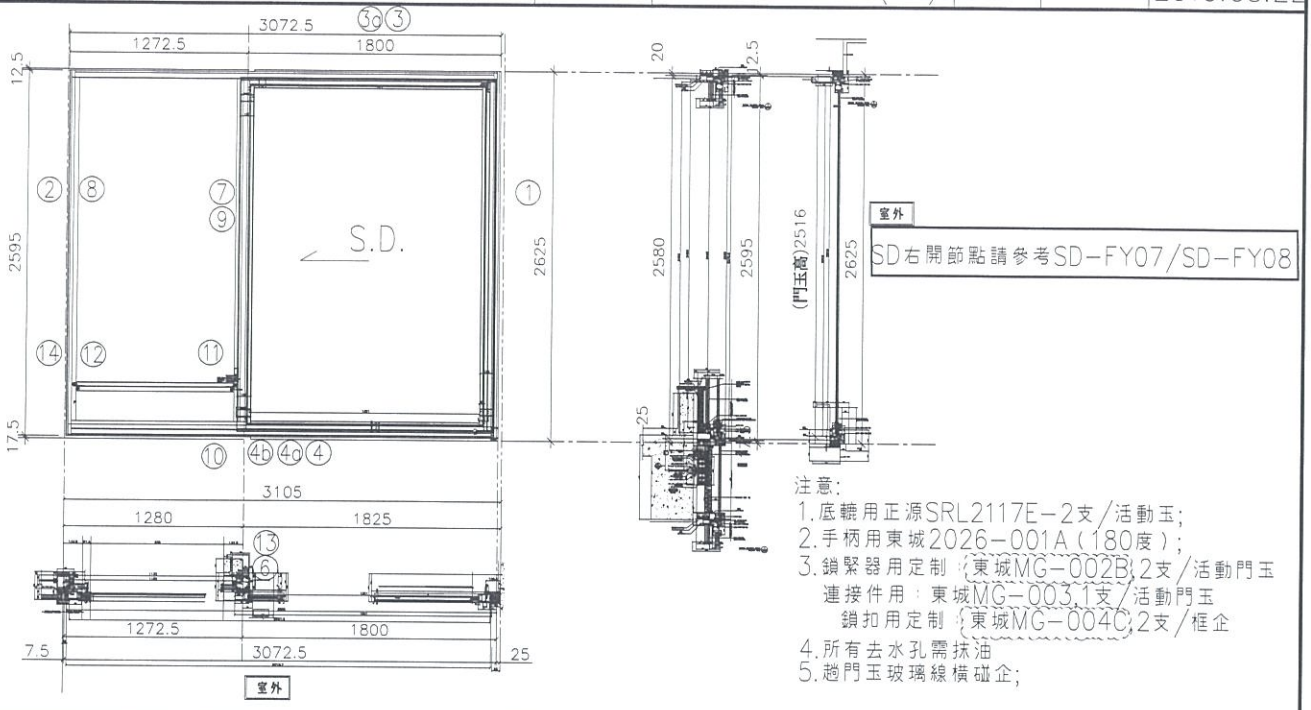

注意:
1. 底轆用正源SRL2117E-2支/活動玉;
2. 手柄用東城2026-001A(180度);
3. 鎖緊器用定制:東城MG-002B,2支/活動門玉
   連接件用:東城MG-003,1支/活動門玉
   鎖扣用定制:東城MG-004C,2支/框企
4. 所有去水孔需抹油
5. 趟門玉玻璃線橫碰企;

序號	料號	名稱	出荷	長度(mm)	支	加工說明
1	X85604	SD框墻邊企	避位	2625.0	1	TD-M01R
2	X85571	SD梗框企收邊	避位	2595.0	1	TD-M02R
3	X85581	SD框頂橫	避位	3025.0	1	TD-M03R
3a	X85624	SD框頂橫附加料	避位	1697.5	1	TD-M03aR
4	X85584	SD框底橫	避位	3025.0	1	TD-M04R
4a	X85623	SD框底橫附加料	避位	1697.5	1	TD-M04aR
4b	X85622	SD框底橫扣蓋	避位	2985.0	1	TD-M04bR
5						
6	X85652	SD中柱勾企	避位	2460.0	1	TD-M06R
7	X85627	SD梗企扣料	直口	2490.0	1	TD-M07R
8	X85627	SD梗企扣料	直口	2490	1	TD-M08R
9	X85626	SD梗企扣角線	直口	2436.0	2	直接開料
10	X85574	SD梗框底	直口	1190.0	1	TD-M10R
11	X85572	SD平台橫料	直口	1129.0	1	TD-M11R
12	X85578	SD平台橫扣蓋	直口	1130.0	1	TD-M12R
13	X85586	SD中柱扣蓋	避位	2475.0	1	TD-M13R
14	X85558	玻璃扣蓋(企)	直口	2571.0	1	直接開料

趟門玉用料表

1	X85608	SD光企	避位	2516.0	1	SD-M01R
2	X85582	SD勾企料	避位	2516.0	1	SD-M02R
3	X85585	SD玉頂橫	避位	1681.0	1	SD-M03R
4	X85583	SD玉底橫	避位	1681.0	1	SD-M04R
5	X85621	SD玉橫玻璃線/頂	直口	1621.0	1	直接開料
6	X85621	SD玉橫玻璃線/底	避位	1621.0	1	SD-M06R

加工細則

頂留		mm
底留		mm
企料底部開避位		mm
底橫料防水巴鋸去		mm
安裝扣碼		
安裝扣碼		
多點鎖芯型號:		
手柄型號:		
限位撐型號:		
T窗最大的開度:		
窗玉搭位數:		

門玉款	寬度(mm)	高度(mm)	隻/幅	撐長
SD.R	1821.0	2516.0	1	

大圖版次		本圖版	A	
		日期	19.07.11	
窗号	宽度(W)	高度(H)	數量	樓層
T1CW A-3	3072.5	2625.0	35	7F,9F-48F
圖號	T1CW A-3			

EG-DWG1

美特鋁質有限公司 MIDI Aluminium Fabricator Ltd.	工程號	J837	拆圖	利春媚	2019.03.13
	地　盤	觀塘裕民坊	復核	謝永林	2019.03.20
名稱 趟門拆圖	顏　色	EC-DG-S332054 (3塗)	批准	Jason	2019.03.22

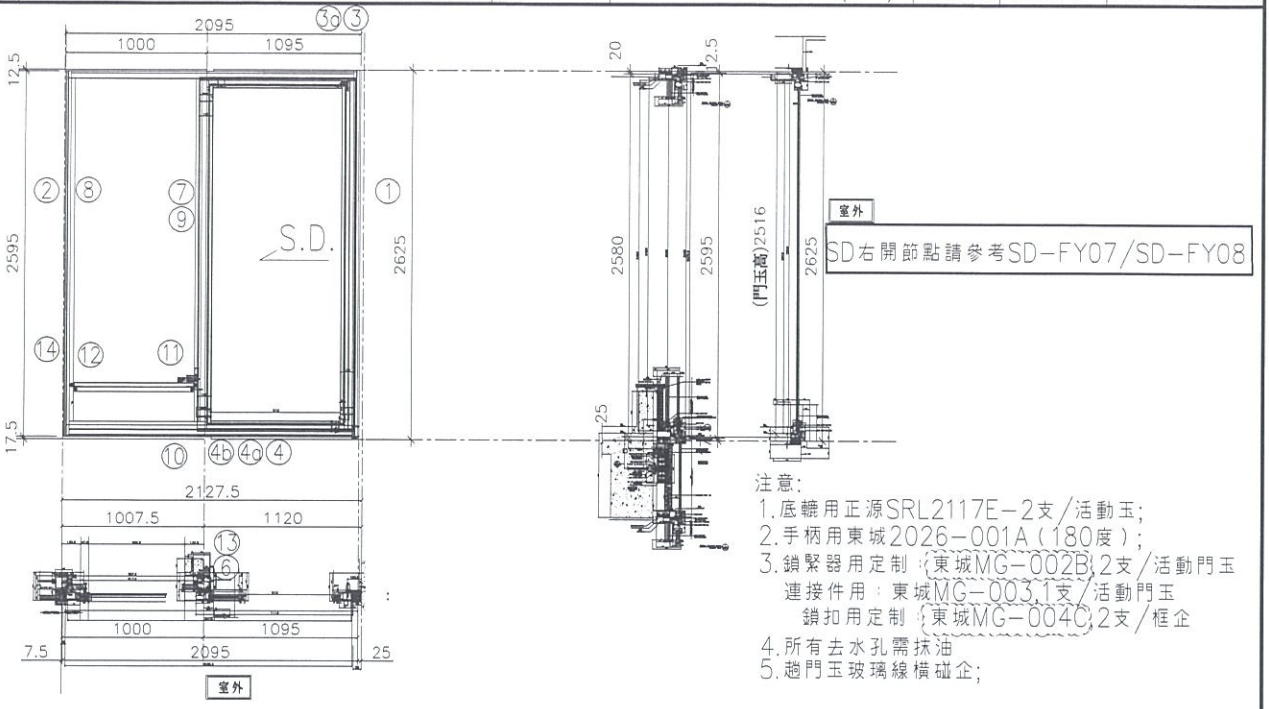

注意:
1. 底轆用正源SRL2117E-2支/活動玉;
2. 手柄用東城2026-001A(180度);
3. 鎖緊器用定制:(東城MG-002B)2支/活動門玉
   連接件用:東城MG-003.1支/活動門玉
   鎖扣用定制:(東城MG-004C)2支/框企
4. 所有去水孔需抹油
5. 趟門玉玻璃線橫碰企;

序號	料號	名稱	出荷	長度(mm)	支	加工說明
1	X85604	SD框墻邊企	避位	2625.0	1	TD-M01R
2	X85571	SD梗框企收邊	避位	2595.0	1	TD-M02R
3	X85581	SD框頂橫	避位	2047.5	1	TD-M03R
3a	X85624	SD框頂橫附加料	避位	992.5	1	TD-M03aR
4	X85584	SD框底橫	避位	2047.5	1	TD-M04R
4a	X85623	SD框底橫附加料	避位	992.5	1	TD-M04aR
4b	X85622	SD框底橫扣蓋	避位	2007.5	1	TD-M04bR
5						
6	X85652	SD中柱勾企	避位	2460.0	1	TD-M06R
7	X85627	SD梗企扣料	直口	2490.0	1	TD-M07R
8	X85627	SD梗企扣料	直口	2490	1	TD-M08R
9	X85626	SD梗企扣角線	直口	2436.0	2	直接開料
10	X85574	SD梗框底	直口	917.5	1	TD-M10R
11	X85572	SD平台橫料	直口	856.5	1	TD-M11R
12	X85578	SD平台橫扣蓋	直口	857.5	1	TD-M12R
13	X85586	SD中柱扣蓋	避位	2475.0	1	TD-M13R
14	X85558	玻璃扣蓋(企)	直口	2571.0	1	直接開料

趟門玉用料表

1	X85608	SD光企	避位	2516.0	1	SD-M01R
2	X85582	SD勾企料	避位	2516.0	1	SD-M02R
3	X85585	SD玉頂橫	避位	976.0	1	SD-M03R
4	X85583	SD玉底橫	避位	976.0	1	SD-M04R
5	X85621	SD玉橫玻璃線/頂	直口	916.0	1	直接開料
6	X85621	SD玉橫玻璃線/底	避位	916.0	1	SD-M06R

加工細則		
頂留		mm
底留		mm
企料底部開避位		mm
底橫料防水巴鋸去		mm
安裝扣碼		
安裝扣碼		
多點鎖芯型號:		
手柄型號:		
限位撐型號:		
T窗最大的開度:		
窗玉搭位數:		

門玉款	寬度(mm)	高度(mm)	隻/幅	撐長
SD.R	1116.0	2516.0	1	

大圖版次		本圖版	A
		日期	19.07.11

窗号	宽度(W)	高度(H)	数量	楼層
T1CW A-2	2095.0	2625.0	35	7F,9F-48F

圖號	T1CW A-2

EG-DWG1

美特鋁質有限公司 MIDI Aluminium Fabricator Ltd.	工程號	J837	拆圖	利春媚	2019.03.13
	地　盤	觀塘裕民坊	復核	謝永林	2019.03.20
名稱 趟門拆圖	顏　色	EC-DG-S332054 (3塗)	批准	Jason	2019.03.22

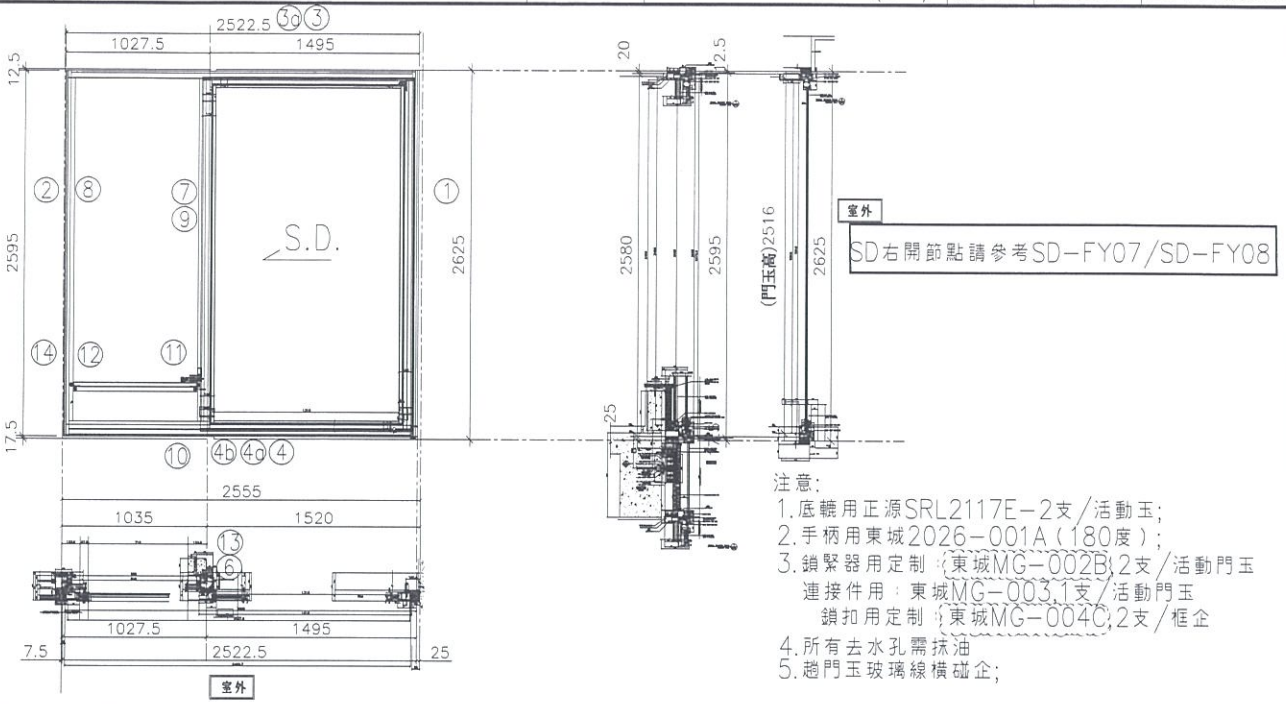

注意:
1. 底轆用正源SRL2117E-2支/活動玉;
2. 手柄用東城2026-001A(180度);
3. 鎖緊器用定制:東城MG-002B;2支/活動門玉
   連接件用:東城MG-003,1支/活動門玉
   鎖扣用定制:東城MG-004C;2支/框企
4. 所有去水孔需抹油
5. 趟門玉玻璃線橫碰企;

序號	料號	名稱	出苟	長度(mm)	支	加工說明
1	X85604	SD框壩邊企	避位	2625.0	1	TD-M01R
2	X85571	SD梗框企收邊	避位	2595.0	1	TD-M02R
3	X85581	SD框頂橫	避位	2475.0	1	TD-M03R
3a	X85624	SD框頂橫附加料	避位	1392.5	1	TD-M03aR
4	X85584	SD框底橫	避位	2475.0	1	TD-M04R
4a	X85623	SD框底橫附加料	避位	1392.5	1	TD-M04aR
4b	X85622	SD框底橫扣蓋	避位	2435.0	1	TD-M04bR
5						
6	X85652	SD中柱勾企	避位	2460.0	1	TD-M06R
7	X85627	SD梗企扣料	直口	2490.0	1	TD-M07R
8	X85627	SD梗企扣料	直口	2490	1	TD-M08R
9	X85626	SD梗企扣角線	直口	2436.0	2	直接開料
10	X85574	SD梗框底	直口	945.0	1	TD-M10R
11	X85572	SD平台橫料	直口	884.0	1	TD-M11R
12	X85578	SD平台橫扣蓋	直口	885.0	1	TD-M12R
13	X85586	SD中柱扣蓋	避位	2475.0	1	TD-M13R
14	X85558	玻璃扣蓋(企)	直口	2571.0	1	直接開料

趟門玉用料表

1	X85608	SD光企	避位	2516.0	1	SD-M01R
2	X85582	SD勾企料	避位	2516.0	1	SD-M02R
3	X85585	SD玉頂橫	避位	1376.0	1	SD-M03R
4	X85583	SD玉底橫	避位	1376.0	1	SD-M04R
5	X85621	SD玉橫玻璃線/頂	直口	1316.0	1	直接開料
6	X85621	SD玉橫玻璃線/底	避位	1316.0	1	SD-M06R

加工細則		
頂留		mm
底留		mm
企料底部開避位		mm
底橫料防水巴鋸去		mm
安裝扣碼		
安裝扣碼		
多點鎖芯型號:		
手柄型號:		
限位撐型號:		
T窗最大的開度:		
窗玉搭位數:		

門玉款	寬度(mm)	高度(mm)	隻/幅	撐長
SD.R	1516.0	2516.0	1	

大圖版次		本圖版	A
		日期	19.07.11

窗号	宽度(W)	高度(H)	數量	樓層
T1CW C-1左	2522.5	2625.0	35	7F,9F-48F

圖號	T1CW C-1左

EG-DWG1

美特鋁質有限公司 MIDI Aluminium Fabricator Ltd.	工程號	J837	拆圖	利春媚	2019.03.13
	地　盤	觀塘裕民坊	復核	謝永林	2019.03.20
名稱 趟門拆圖	顏　色	EC-DG-S332054 (3塗)	批准	Jason	2019.03.22

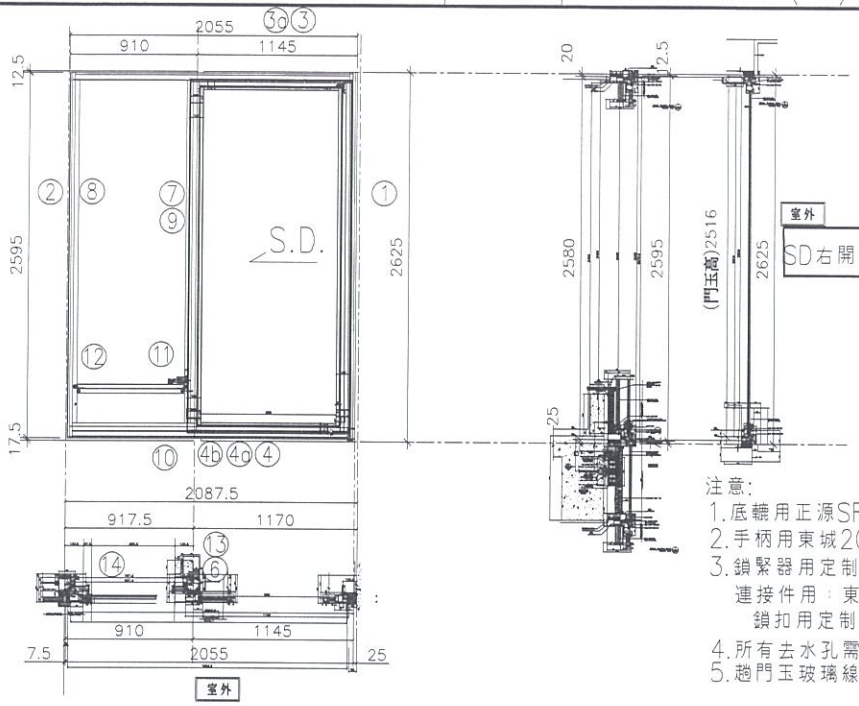

注意:
1. 底轆用正源SRL2117E-2支/活動玉;
2. 手柄用東城2026-001A(180度);
3. 鎖緊器用定制:(東城MG-002B)2支/活動門玉
   連接件用:東城MG-003,1支/活動門玉
   鎖扣用定制:(東城MG-004C)2支/框企
4. 所有去水孔需抹油
5. 趟門玉玻璃線橫碰企;

序號	料號	名稱	出荷	長度(mm)	支	加工說明
1	X85604	SD框墻邊企	避位	2625.0	1	TD-M01R
2	X85571	SD梗框企收邊	避位	2595.0	1	TD-M02R
3	X85581	SD框頂橫	避位	2007.5	1	TD-M03R
3a	X85624	SD框頂橫附加料	避位	1042.5	1	TD-M03aR
4	X85584	SD框底橫	避位	2007.5	1	TD-M04R
4a	X85623	SD框底橫附加料	避位	1042.5	1	TD-M04aR
4b	X85622	SD框底橫扣蓋	避位	1967.5	1	TD-M04bR
5						
6	X85652	SD中柱勾企	避位	2460.0	1	TD-M06R
7	X85627	SD梗企扣料	直口	2490.0	1	TD-M07R
8	X85627	SD梗企扣料	直口	2490	1	TD-M08R
9	X85626	SD梗企扣角線	直口	2436.0	2	直接開料
10	X85574	SD梗框底	直口	827.5	1	TD-M10R
11	X85572	SD平台橫料	直口	766.5	1	TD-M11R
12	X85578	SD平台橫扣蓋	直口	767.5	1	TD-M12R
13	X85586	SD中柱扣蓋	避位	2475.0	1	TD-M13R
14	X85558	玻璃扣蓋(企)	直口	2571.0	1	直接開料

趟門玉用料表

1	X85608	SD光企	避位	2516.0	1	SD-M01R
2	X85582	SD勾企料	避位	2516.0	1	SD-M02R
3	X85585	SD玉頂橫	避位	1026.0	1	SD-M03R
4	X85583	SD玉底橫	避位	1026.0	1	SD-M04R
5	X85621	SD玉橫玻璃線/頂	直口	966.0	1	直接開料
6	X85621	SD玉橫玻璃線/底	避位	966.0	1	SD-M06R

加工細則

頂留		mm
底留		mm
企料底部開避位		mm
底橫料防水巴鋸去		mm
安裝扣碼		
安裝扣碼		
多點鎖芯型號:		
手柄型號:		
限位撐型號:		
T窗最大的開度:		
窗玉搭位數:		

門玉款	寬度(mm)	高度(mm)	隻/幅	撐長
SD.R	1166.0	2516.0	1	

大圖版次		本圖版	A	B
		日期	19.05.06	19.07.11
窗号	宽度(W)	高度(H)	數量	樓層
T1CW C-1右	2055.0	2625.0	36	7F-48F
圖號	T1CW C-1右			

EG-DWG1

美特鋁質有限公司 MIDI Aluminium Fabricator Ltd.	工程號	J837	拆圖	利春媚	2019.03.13
	地　盤	觀塘裕民坊	復核	謝永林	2019.03.20
名稱 趟門拆圖	顏　色	EC-DG-S332054 (3塗)	批准	Jason	2019.03.22

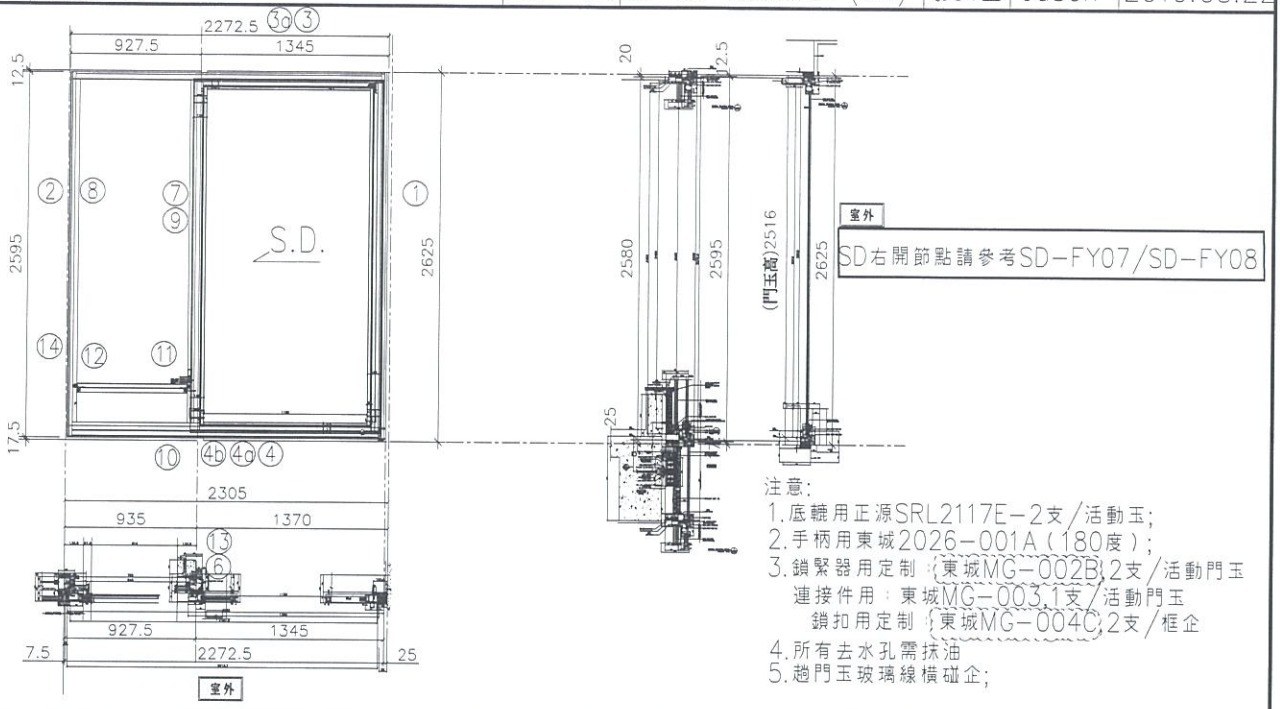

注意:
1. 底轆用正源SRL2117E-2支/活動玉;
2. 手柄用東城2026-001A(180度);
3. 鎖緊器用定制:{東城MG-002B,2支/活動門玉
   連接件用:東城MG-003,1支/活動門玉
   鎖扣用定制:{東城MG-004C,2支/框企
4. 所有去水孔需抹油
5. 趟門玉玻璃線橫碰企;

序號	料號	名稱	出苟	長度(mm)	支	加工說明
1	X85604	SD框墻邊企	避位	2625.0	1	TD-M01R
2	X85571	SD梗框企收邊	避位	2595.0	1	TD-M02R
3	X85581	SD框頂橫	避位	2225.0	1	TD-M03R
3a	X85624	SD框頂橫附加料	避位	1242.5	1	TD-M03aR
4	X85584	SD框底橫	避位	2225.0	1	TD-M04R
4a	X85623	SD框底橫附加料	避位	1242.5	1	TD-M04aR
4b	X85622	SD框底橫扣蓋	避位	2185.0	1	TD-M04bR
5						
6	X85652	SD中柱勾企	避位	2460.0	1	TD-M06R
7	X85627	SD梗企扣料	直口	2490.0	1	TD-M07R
8	X85627	SD梗企扣料	直口	2490	1	TD-M08R
9	X85626	SD梗企扣角線	直口	2436.0	2	直接開料
10	X85574	SD梗框底	直口	845.0	1	TD-M10R
11	X85572	SD平台橫料	直口	784.0	1	TD-M11R
12	X85578	SD平台橫扣蓋	直口	785.0	1	TD-M12R
13	X85586	SD中柱扣蓋	避位	2475.0	1	TD-M13R
14	X85558	玻璃扣蓋(企)	直口	2571.0	1	直接開料

趟門玉用料表

1	X85608	SD光企	避位	2516.0	1	SD-M01R
2	X85582	SD勾企料	避位	2516.0	1	SD-M02R
3	X85585	SD玉頂橫	避位	1226.0	1	SD-M03R
4	X85583	SD玉底橫	避位	1226.0	1	SD-M04R
5	X85621	SD玉橫玻璃線/頂	直口	1166.0	1	直接開料
6	X85621	SD玉橫玻璃線/底	避位	1166.0	1	SD-M06R

加工細則

頂留		mm
底留		mm
企料底部開避位		mm
底橫料防水巴鋸去		mm
安裝扣碼		
安裝扣碼		
多點鎖芯型號:		
手柄型號:		
限位撐型號:		
T窗最大的開度:		
窗玉搭位數:		

門玉款	寬度(mm)	高度(mm)	隻/幅	撐長
SD.R	1366.0	2516.0	1	

大圖版次		本圖版	A
		日期	19.07.11

窗号	宽度(W)	高度(H)	數量	樓層
T1CW M-2	2272.5	2625.0	35	7F,9F-48F

圖號 T1CW M-2

EG-DWG1

美特鋁質有限公司 MIDI Aluminium Fabricator Ltd.	工程號	J837	拆圖	利春媚	2019.03.13
	地　盤	觀塘裕民坊	復核	謝永林	2019.03.20
名稱 趟門拆圖	顏　色	EC-DG-S332054 (3塗)	批准	Jason	2019.03.22

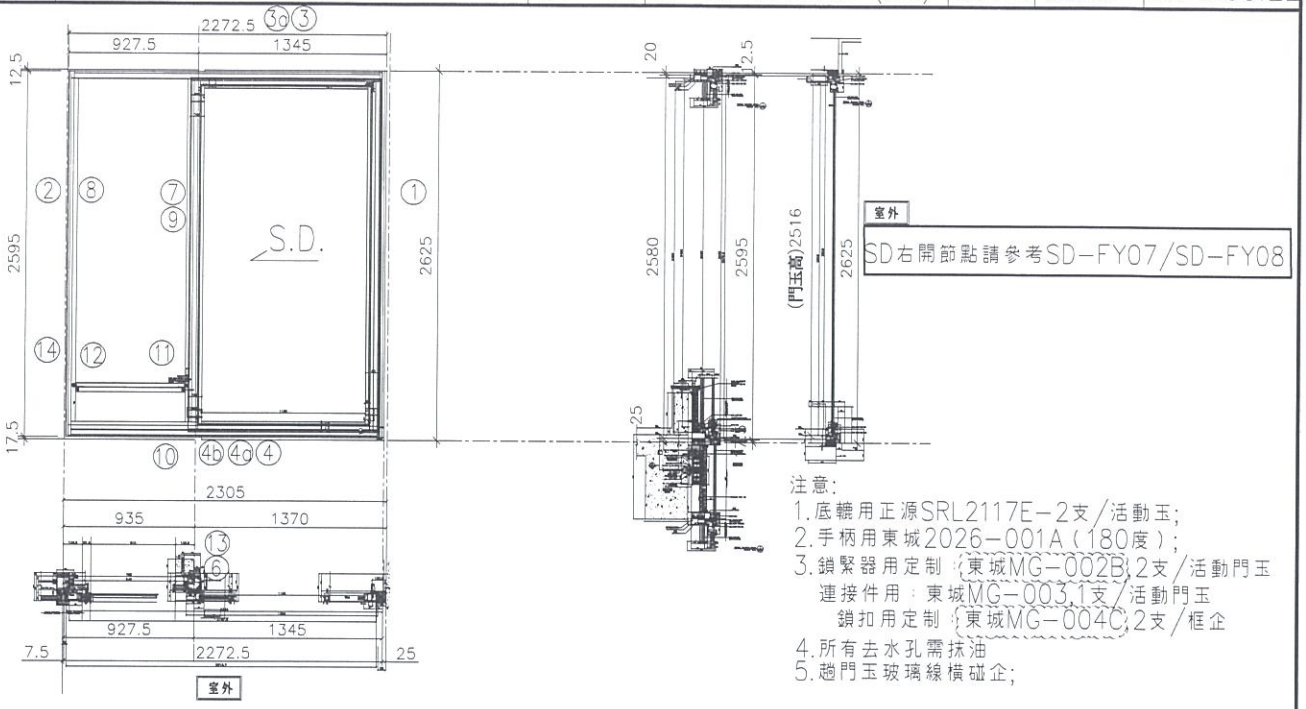

注意:
1. 底轆用正源SRL2117E-2支/活動玉;
2. 手柄用東城2026-001A(180度);
3. 鎖緊器用定制(東城MG-002B)2支/活動門玉
   連接件用:東城MG-003.1支/活動門玉
   鎖扣用定制(東城MG-004C)2支/框企
4. 所有去水孔需抹油
5. 趟門玉玻璃線橫碰企;

序號	料號	名稱	出苟	長度(mm)	支	加工說明
1	X85604	SD框墻邊企	避位	2625.0	1	TD-M01R
2	X85571	SD梗框企收邊	避位	2595.0	1	TD-M02R
3	X85581	SD框頂橫	避位	2225.0	1	TD-M03R
3a	X85624	SD框頂橫附加料	避位	1242.5	1	TD-M03aR
4	X85584	SD框底橫	避位	2225.0	1	TD-M04R
4a	X85623	SD框底橫附加料	避位	1242.5	1	TD-M04aR
4b	X85622	SD框底橫扣蓋	避位	2185.0	1	TD-M04bR
5						
6	X85652	SD中柱勾企	避位	2460.0	1	TD-M06R
7	X85627	SD梗企扣料	直口	2490.0	1	TD-M07R
8	X85627	SD梗企扣料	直口	2490	1	TD-M08R
9	X85626	SD梗企扣角線	直口	2436.0	2	直接開料
10	X85574	SD梗框底	直口	845.0	1	TD-M10R
11	X85572	SD平台橫料	直口	784.0	1	TD-M11R
12	X85578	SD平台橫扣蓋	直口	785.0	1	TD-M12R
13	X85586	SD中柱扣蓋	避位	2475.0	1	TD-M13R
14	X85558	玻璃扣蓋(企)	直口	2571.0	1	直接開料

趟門玉用料表

1	X85608	SD光企	避位	2516.0	1	SD-M01R
2	X85582	SD勾企料	避位	2516.0	1	SD-M02R
3	X85585	SD玉頂橫	避位	1226.0	1	SD-M03R
4	X85583	SD玉底橫	避位	1226.0	1	SD-M04R
5	X85621	SD玉橫玻璃線/頂	直口	1166.0	1	直接開料
6	X85621	SD玉橫玻璃線/底	避位	1166.0	1	SD-M06R

加工細則

頂留		mm
底留		mm
企料底部開避位		mm
底橫料防水巴鋸去		mm
安裝扣碼		
安裝扣碼		
多點鎖芯型號:		
手柄型號:		
限位撐型號:		
T窗最大的開度:		
窗玉搭位數:		

門玉款	寬度(mm)	高度(mm)	隻/幅	撐長
SD.R	1366.0	2516.0	1	

大圖版次		本圖版	A
		日期	19.07.11

窗号	宽度(W)	高度(H)	數量	樓層
T1CW K-2	2272.5	2625.0	35	7F,9F-48F

圖號	T1CW K-2

EG-DWG1

美特鋁質有限公司 MIDI Aluminium Fabricator Ltd.	工程號	J837	拆圖	利春媚	2019.03.13
	地　盤	觀塘裕民坊	復核	謝永林	2019.03.20
名稱 趟門拆圖	顏　色	EC-DG-S332054 (3塗)	批准	Jason	2019.03.22

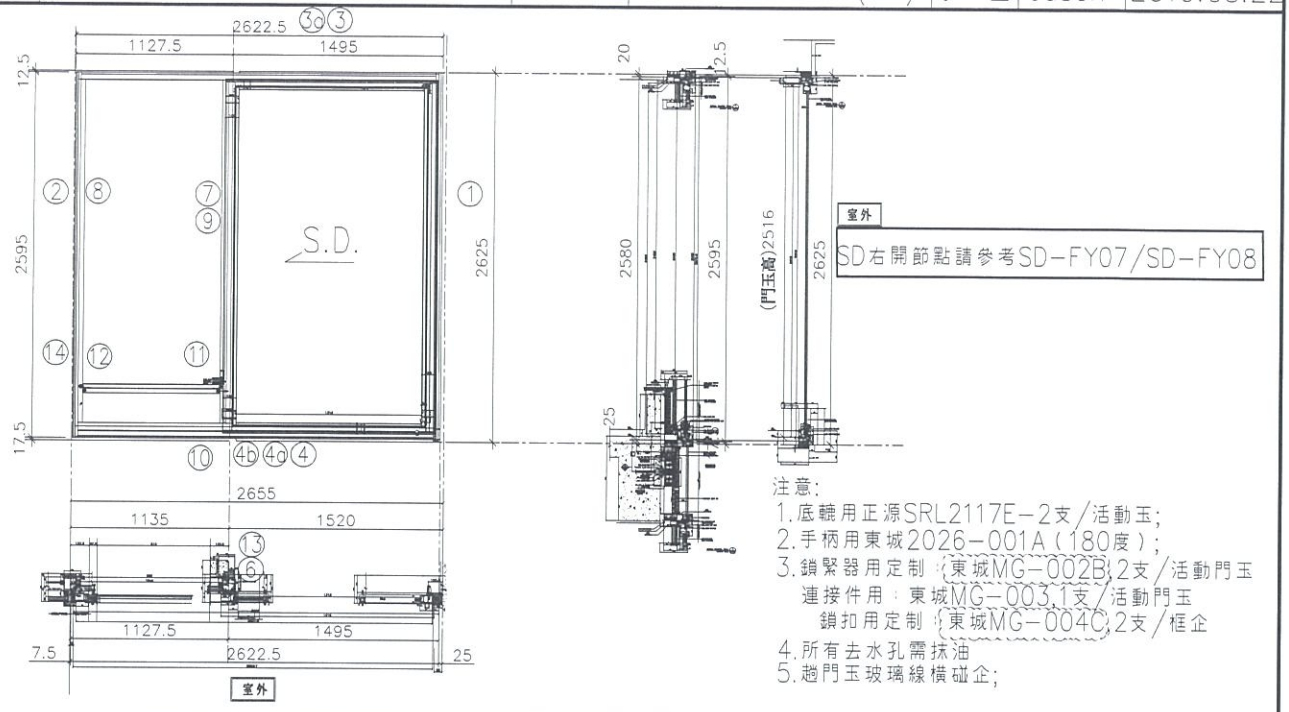

注意:
1. 底轆用正源SRL2117E-2支/活動玉;
2. 手柄用東城2026-001A(180度);
3. 鎖緊器用定制:(東城MG-002B)2支/活動門玉
   連接件用:東城MG-003,1支/活動門玉
   鎖扣用定制:(東城MG-004C)2支/框企
4. 所有去水孔需抹油
5. 趟門玉玻璃線橫碰企;

序號	料號	名稱	出荀	長度(mm)	支	加工說明
1	X85604	SD框墻邊企	避位	2625.0	1	TD-M01R
2	X85571	SD梗框企收邊	避位	2595.0	1	TD-M02R
3	X85581	SD框頂橫	避位	2575.0	1	TD-M03R
3a	X85624	SD框頂橫附加料	避位	1392.5	1	TD-M03aR
4	X85584	SD框底橫	避位	2575.0	1	TD-M04R
4a	X85623	SD框底橫附加料	避位	1392.5	1	TD-M04aR
4b	X85622	SD框底橫扣蓋	避位	2535.0	1	TD-M04bR
5						
6	X85652	SD中柱勾企	避位	2460.0	1	TD-M06R
7	X85627	SD梗企扣料	直口	2490.0	1	TD-M07R
8	X85627	SD梗企扣料	直口	2490	1	TD-M08R
9	X85626	SD梗企扣角線	直口	2436.0	2	直接開料
10	X85574	SD梗框底	直口	1045.0	1	TD-M10R
11	X85572	SD平台橫料	直口	984.0	1	TD-M11R
12	X85578	SD平台橫扣蓋	直口	985.0	1	TD-M12R
13	X85586	SD中柱扣蓋	避位	2475.0	1	TD-M13R
14	X85558	玻璃扣蓋(企)	直口	2571.0	1	直接開料

加工細則		
頂留		mm
底留		mm
企料底部開避位		mm
底橫料防水巴鋸去		mm
安裝扣碼		
安裝扣碼		
多點鎖芯型號:		
手柄型號:		
限位撐型號:		
T窗最大的開度:		
窗玉搭位數:		

門玉款	寬度(mm)	高度(mm)	隻/幅	撐長
SD.R	1516.0	2516.0	1	

趟門玉用料表

1	X85608	SD光企	避位	2516.0	1	SD-M01R
2	X85582	SD勾企料	避位	2516.0	1	SD-M02R
3	X85585	SD玉頂橫	避位	1376.0	1	SD-M03R
4	X85583	SD玉底橫	避位	1376.0	1	SD-M04R
5	X85621	SD玉橫玻璃線/頂	直口	1316.0	1	直接開料
6	X85621	SD玉橫玻璃線/底	避位	1316.0	1	SD-M06R

大圖版次		本圖版	A
		日期	19.07.11

窗号	宽度(W)	高度(H)	數量	樓層
T1CW H-2左	2622.5	2625.0	35	7F,9F-48F
圖號	T1CW H-2左			

EG-DWG1

美特鋁質有限公司 MIDI Aluminium Fabricator Ltd.	工程號	J837	拆圖	利春媚	2019.03.13
	地　盤	觀塘裕民坊	復核	謝永林	2019.03.20
名稱 趟門拆圖	顏　色	EC-DG-S332054 (3塗)	批准	Jason	2019.03.22

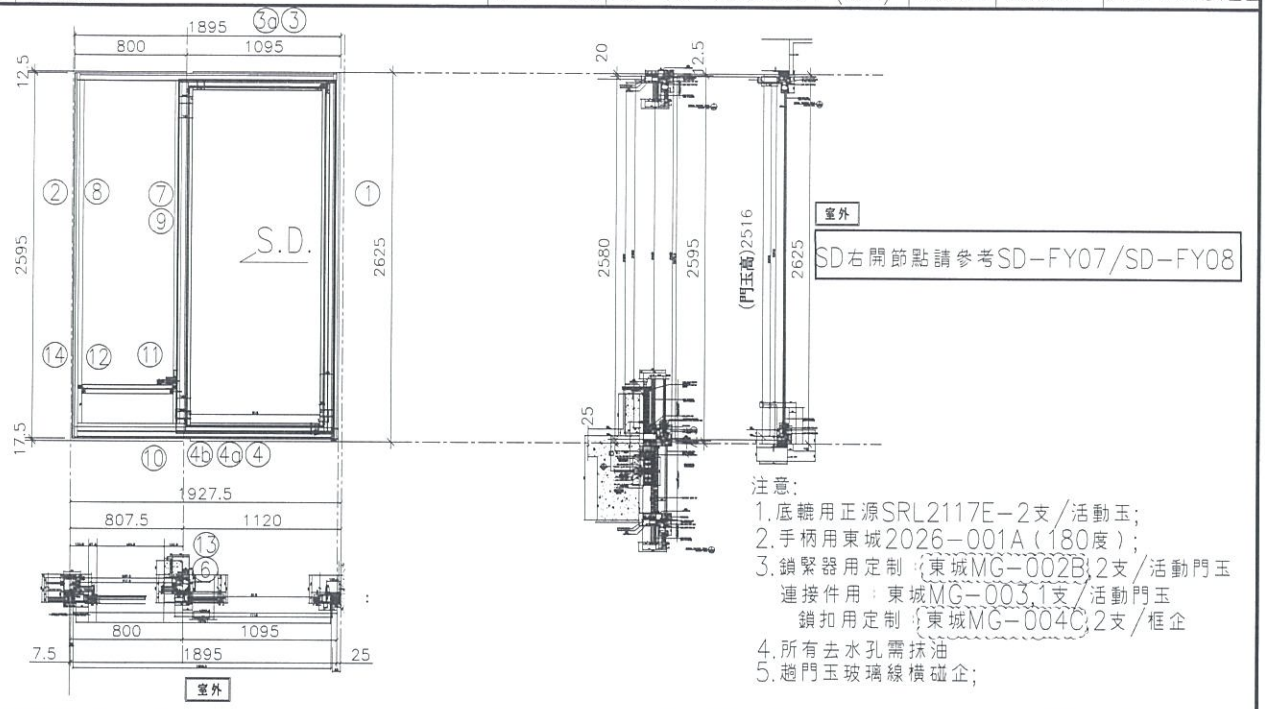

注意:
1. 底轆用正源SRL2117E-2支/活動玉;
2. 手柄用東城2026-001A(180度);
3. 鎖緊器用定制:{東城MG-002B,2支/活動門玉
   連接件用:東城MG-003,1支/活動門玉
   鎖扣用定制:{東城MG-004C,2支/框企
4. 所有去水孔需抹油
5. 趟門玉玻璃線橫碰企;

序號	料號	名稱	出荷	長度(mm)	支	加工說明
1	X85604	SD框墻邊企	避位	2625.0	1	TD-M01R
2	X85571	SD梗框企收邊	避位	2595.0	1	TD-M02R
3	X85581	SD框頂橫	避位	1847.5	1	TD-M03R
3a	X85624	SD框頂橫附加料	避位	992.5	1	TD-M03aR
4	X85584	SD框底橫	避位	1847.5	1	TD-M04R
4a	X85623	SD框底橫附加料	避位	992.5	1	TD-M04aR
4b	X85622	SD框底橫扣蓋	避位	1807.5	1	TD-M04bR
5						
6	X85652	SD中柱勾企	避位	2460.0	1	TD-M06R
7	X85627	SD梗企扣料	直口	2490.0	1	TD-M07R
8	X85627	SD梗企扣料	直口	2490	1	TD-M08R
9	X85626	SD梗企扣角線	直口	2436.0	2	直接開料
10	X85574	SD梗框底	直口	717.5	1	TD-M10R
11	X85572	SD平台橫料	直口	656.5	1	TD-M11R
12	X85578	SD平台橫扣蓋	直口	657.5	1	TD-M12R
13	X85586	SD中柱扣蓋	避位	2475.0	1	TD-M13R
14	X85558	玻璃扣蓋(企)	直口	2571.0	1	直接開料

加工細則		
頂留		mm
底留		mm
企料底部開避位		mm
底橫料防水巴鋸去		mm
安裝扣碼		
安裝扣碼		
多點鎖芯型號:		
手柄型號:		
限位撐型號:		
T窩最大的開度:		
窗玉搭位數:		

門玉款	寬度(mm)	高度(mm)	隻/幅	撐長
SD.R	1116.0	2516.0	1	

趟門玉用料表

1	X85608	SD光企	避位	2516.0	1	SD-M01R
2	X85582	SD勾企料	避位	2516.0	1	SD-M02R
3	X85585	SD玉頂橫	避位	976.0	1	SD-M03R
4	X85583	SD玉底橫	避位	976.0	1	SD-M04R
5	X85621	SD玉橫玻璃線/頂	直口	916.0	1	直接開料
6	X85621	SD玉橫玻璃線/底	避位	916.0	1	SD-M06R

大圖版次		本圖版	A
		日期	19.07.11

窗號	寬度(W)	高度(H)	數量	樓層
T1CW H-2右	1895.0	2625.0	35	7F,9F-48F
圖號	T1CW H-2右			

EG-DWG1

美特鋁質有限公司 MIDI Aluminium Fabricator Ltd.	工程號	J837	拆圖	利春媚	2019.03.13
	地　盤	觀塘裕民坊	復核	謝永林	2019.03.20
名稱 趟門拆圖	顏　色	EC-DG-S332054 (3塗)	批准	Jason	2019.03.22

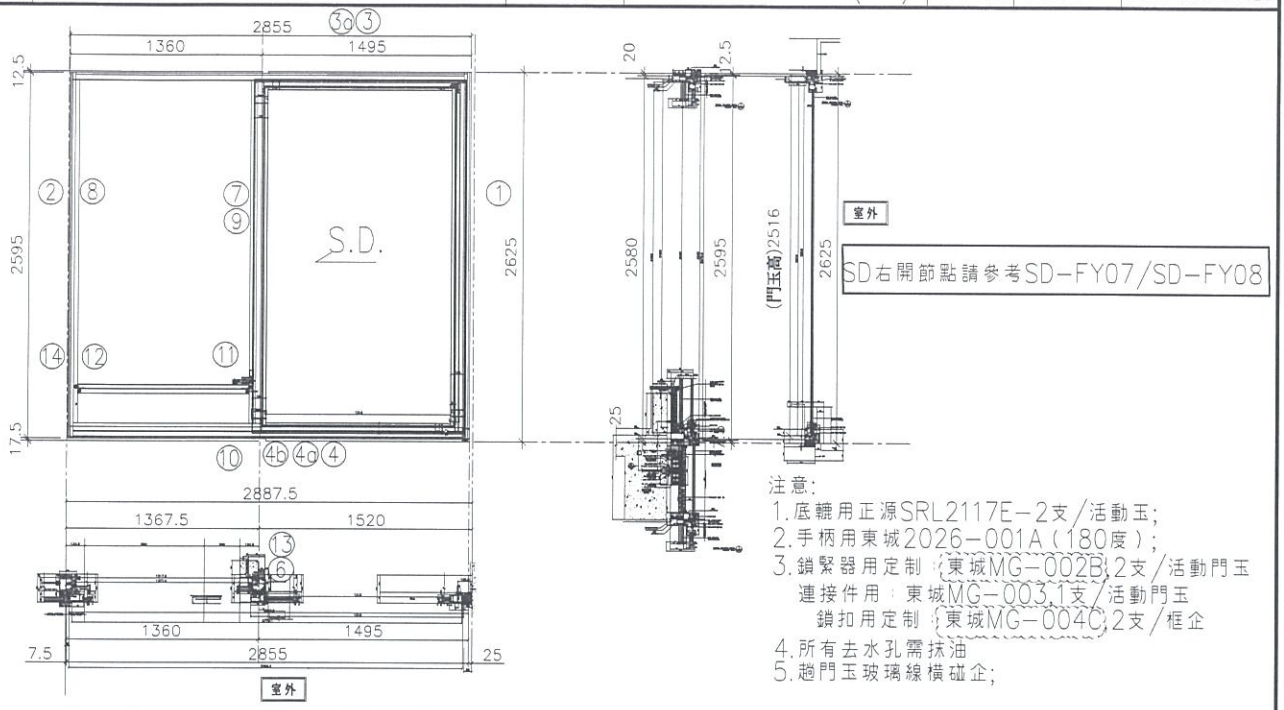

注意:
1. 底轆用正源SRL2117E-2支/活動玉;
2. 手柄用東城2026-001A(180度);
3. 鎖緊器用定制:東城MG-002B,2支/活動門玉
   連接件用:東城MG-003,1支/活動門玉
   鎖扣用定制:東城MG-004C,2支/框企
4. 所有去水孔需抹油
5. 趟門玉玻璃線橫碰企;

序號	料號	名稱	出荷	長度(mm)	支	加工說明
1	X85604	SD框璃邊企	避位	2625.0	1	TD-M01R
2	X85571	SD梗框企收邊	避位	2595.0	1	TD-M02R
3	X85581	SD框頂橫	避位	2807.5	1	TD-M03R
3a	X85624	SD框頂橫附加料	避位	1392.5	1	TD-M03aR
4	X85584	SD框底橫	避位	2807.5	1	TD-M04R
4a	X85623	SD框底橫附加料	避位	1392.5	1	TD-M04aR
4b	X85622	SD框底橫扣蓋	避位	2767.5	1	TD-M04bR
5						
6	X85652	SD中柱勾企	避位	2460.0	1	TD-M06R
7	X85627	SD梗企扣料	直口	2490.0	1	TD-M07R
8	X85627	SD梗企扣料	直口	2490	1	TD-M08R
9	X85626	SD梗企扣角線	直口	2436.0	2	直接開料
10	X85574	SD梗框底	直口	1277.5	1	TD-M10R
11	X85572	SD平台橫料	直口	1216.5	1	TD-M11R
12	X85578	SD平台橫扣蓋	直口	1217.5	1	TD-M12R
13	X85586	SD中柱扣蓋	避位	2475.0	1	TD-M13R
14	X85558	玻璃扣蓋(企)	直口	2571.0	1	直接開料

趟門玉用料表

1	X85608	SD光企	避位	2516.0	1	SD-M01R
2	X85582	SD勾企料	避位	2516.0	1	SD-M02R
3	X85585	SD玉頂橫	避位	1376.0	1	SD-M03R
4	X85583	SD玉底橫	避位	1376.0	1	SD-M04R
5	X85621	SD玉橫玻璃線/頂	直口	1316.0	1	直接開料
6	X85621	SD玉橫玻璃線/底	避位	1316.0	1	SD-M06R

加工細則

頂留		mm
底留		mm
企料底部開避位		mm
底橫料防水巴鋸去		mm
安裝扣碼		
安裝扣碼		
多點鎖芯型號:		
手柄型號:		
限位撐型號:		
T窗最大的開度:		
窗玉搭位數:		

門玉款	寬度(mm)	高度(mm)	隻/幅	撐長
SD.R	1516.0	2516.0	1	

大圖版次		本圖版	A
		日期	19.07.11

窗号	宽度(W)	高度(H)	數量	樓層
T3CW F-1右	2855.0	2625.0	37	7F,9F-50F

圖號 T3CW F-1右

EG-DWG1

美特鋁質有限公司 MIDI Aluminium Fabricator Ltd.	工程號	J837	拆圖	利春媚	2019.03.13
	地　盤	觀塘裕民坊	復核	謝永林	2019.03.20
名稱 趟門拆圖	顏　色	EC-DG-S332054 (3塗)	批准	Jason	2019.03.22

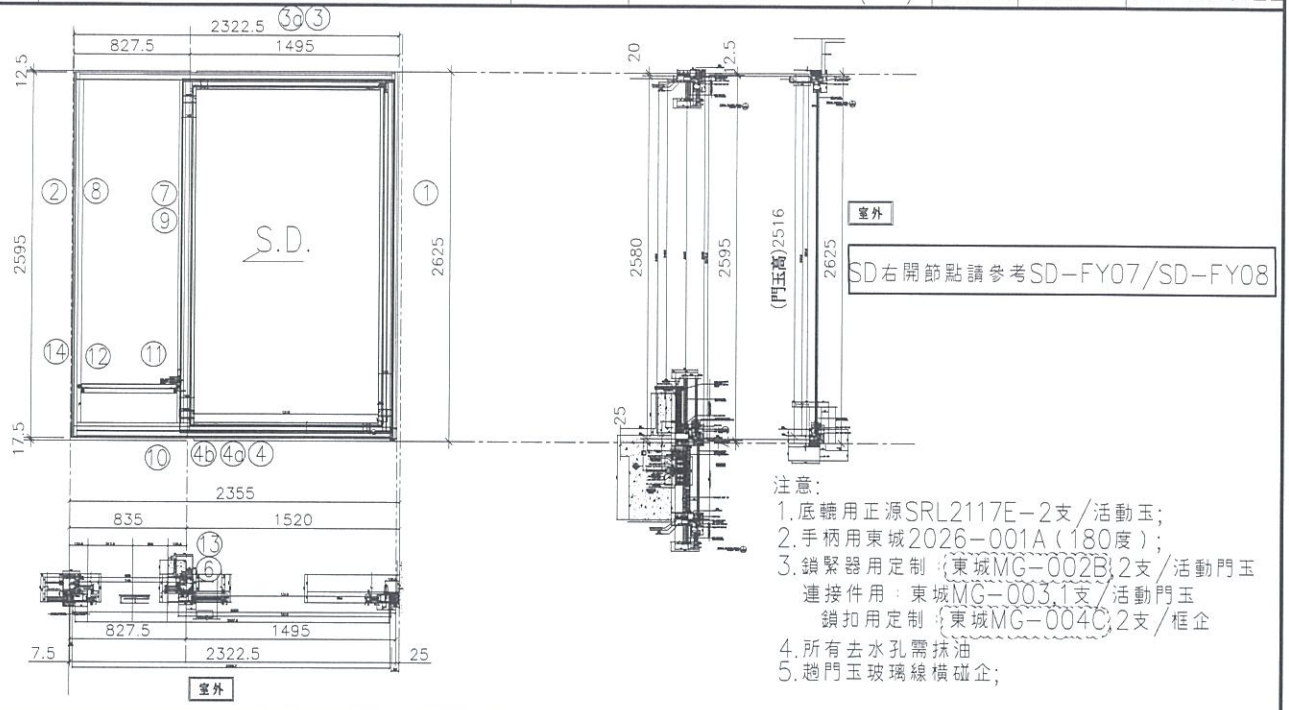

注意:
1. 底轆用正源SRL2117E-2支/活動玉;
2. 手柄用東城2026-001A(180度);
3. 鎖緊器用定制:(東城MG-002B)2支/活動門玉
   連接件用:東城MG-003,1支/活動門玉
   鎖扣用定制:(東城MG-004C)2支/框企
4. 所有去水孔需抹油
5. 趟門玉玻璃線橫碰企;

序號	料號	名稱	出荷	長度(mm)	支	加工說明
1	X85604	SD框墻邊企	避位	2625.0	1	TD-M01R
2	X85571	SD梗框企收邊	避位	2595.0	1	TD-M02R
3	X85581	SD框頂橫	避位	2275.0	1	TD-M03R
3a	X85624	SD框頂橫附加料	避位	1392.5	1	TD-M03aR
4	X85584	SD框底橫	避位	2275.0	1	TD-M04R
4a	X85623	SD框底橫附加料	避位	1392.5	1	TD-M04aR
4b	X85622	SD框底橫扣蓋	避位	2235.0	1	TD-M04bR
5						
6	X85652	SD中柱勾企	避位	2460.0	1	TD-M06R
7	X85627	SD梗企扣料	直口	2490.0	1	TD-M07R
8	X85627	SD梗企扣料	直口	2490	1	TD-M08R
9	X85626	SD梗企扣角線	直口	2436.0	2	直接開料
10	X85574	SD梗框底	直口	745.0	1	TD-M10R
11	X85572	SD平台橫料	直口	684.0	1	TD-M11R
12	X85578	SD平台橫扣蓋	直口	685.0	1	TD-M12R
13	X85586	SD中柱扣蓋	避位	2475.0	1	TD-M13R
14	X85558	玻璃扣蓋(企)	直口	2571.0	1	直接開料

趟門玉用料表

1	X85608	SD光企	避位	2516.0	1	SD-M01R
2	X85582	SD勾企料	避位	2516.0	1	SD-M02R
3	X85585	SD玉頂橫	避位	1376.0	1	SD-M03R
4	X85583	SD玉底橫	避位	1376.0	1	SD-M04R
5	X85621	SD玉橫玻璃線/頂	直口	1316.0	1	直接開料
6	X85621	SD玉橫玻璃線/底	避位	1316.0	1	SD-M06R

加工細則

頂留		mm
底留		mm
企料底部開避位		mm
底橫料防水巴鋸去		mm
安裝扣碼		
安裝扣碼		
多點鎖芯型號:		
手柄型號:		
限位撐型號:		
T窗最大的開度:		
窗玉搭位數:		

門玉款	寬度(mm)	高度(mm)	隻/幅	撐長
SD.R	1516.0	2516.0	1	

大圖版次		本圖版	A	
		日期	19.07.11	
窗号	宽度(W)	高度(H)	數量	樓層
T3CW M-2	2322.5	2625.0	37	7F,9F-50F
圖號	T3CW M-2			

EG-DWG1

美特鋁質有限公司 MIDI Aluminium Fabricator Ltd.	工程號	J837	拆圖	利春媚	2019.03.13
	地　盤	觀塘裕民坊	復核	謝永林	2019.03.20
名稱 趟門拆圖	顏　色	EC-DG-S332054 (3塗)	批准	Jason	2019.03.22

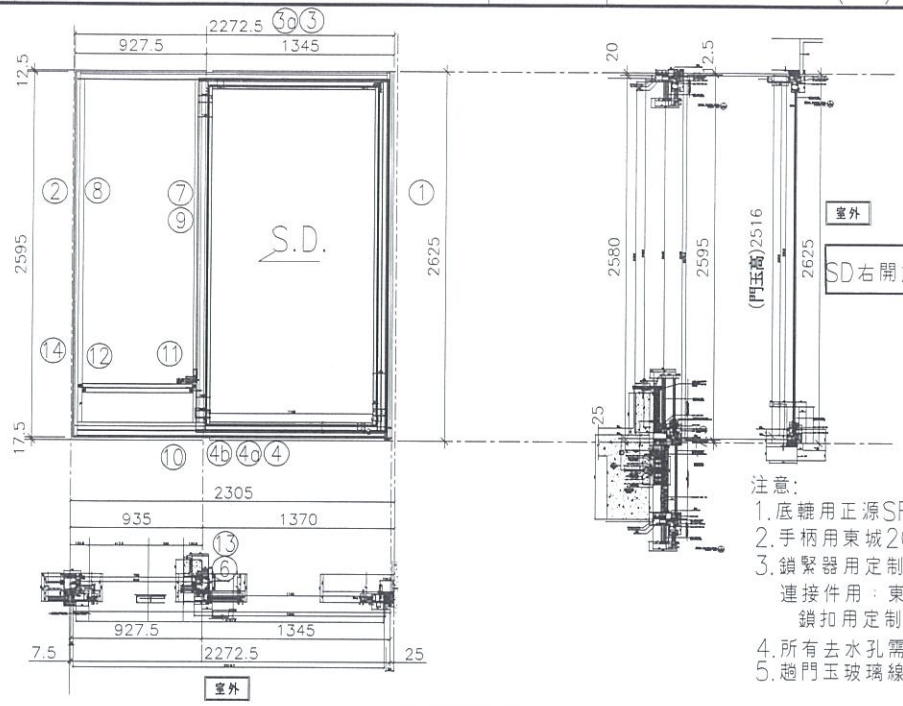

注意:
1. 底轆用正源SRL2117E-2支/活動玉;
2. 手柄用東城2026-001A(180度);
3. 鎖緊器用定制:東城MG-002B,2支/活動門玉
   連接件用:東城MG-003,1支/活動門玉
   鎖扣用定制:東城MG-004C,2支/框企
4. 所有去水孔需抹油
5. 趟門玉玻璃線橫碰企;

序號	料號	名稱	出荷	長度(mm)	支	加工說明
1	X85604	SD框墻邊企	避位	2625.0	1	TD-M01R
2	X85571	SD梗框企收邊	避位	2595.0	1	TD-M02R
3	X85581	SD框頂橫	避位	2225.0	1	TD-M03R
3a	X85624	SD框頂橫附加料	避位	1242.5	1	TD-M03aR
4	X85584	SD框底橫	避位	2225.0	1	TD-M04R
4a	X85623	SD框底橫附加料	避位	1242.5	1	TD-M04aR
4b	X85622	SD框底橫扣蓋	避位	2185.0	1	TD-M04bR
5						
6	X85652	SD中柱勾企	避位	2460.0	1	TD-M06R
7	X85627	SD梗企扣料	直口	2490.0	1	TD-M07R
8	X85627	SD梗企扣料	直口	2490	1	TD-M08R
9	X85626	SD梗企扣角線	直口	2436.0	2	直接開料
10	X85574	SD梗框底	直口	845.0	1	TD-M10R
11	X85572	SD平台橫料	直口	784.0	1	TD-M11R
12	X85578	SD平台橫扣蓋	直口	785.0	1	TD-M12R
13	X85586	SD中柱扣蓋	避位	2475.0	1	TD-M13R
14	X85558	玻璃扣蓋(企)	直口	2571.0	1	直接開料

趟門玉用料表

1	X85608	SD光企	避位	2516.0	1	SD-M01R
2	X85582	SD勾企料	避位	2516.0	1	SD-M02R
3	X85585	SD玉頂橫	避位	1226.0	1	SD-M03R
4	X85583	SD玉底橫	避位	1226.0	1	SD-M04R
5	X85621	SD玉橫玻璃線/頂	直口	1166.0	1	直接開料
6	X85621	SD玉橫玻璃線/底	避位	1166.0	1	SD-M06R

加工細則

頂留		mm
底留		mm
企料底部開避位		mm
底橫料防水巴鋸去		mm
安裝扣碼		
安裝扣碼		
多點鎖芯型號:		
手柄型號:		
限位撐型號:		
T窗最大的開度:		
窗玉搭位數:		

門玉款	寬度(mm)	高度(mm)	隻/幅	撐長
SD.R	1366.0	2516.0	1	

大圖版次		本圖版	A	
		日期	19.07.11	
窗号	**宽度(W)**	**高度(H)**	**數量**	**樓層**
T3CW K-2	2272.5	2625.0	37	7F,9F-50F
圖號	T3CW K-2			

EG-DWG1

美特鋁質有限公司 MIDI Aluminium Fabricator Ltd.	工程號	J837	拆圖	利春媚	2019.03.13
	地　盤	觀塘裕民坊	復核	謝永林	2019.03.20
名稱 趟門拆圖	顏　色	EC-DG-S332054 (3塗)	批准	Jason	2019.03.22

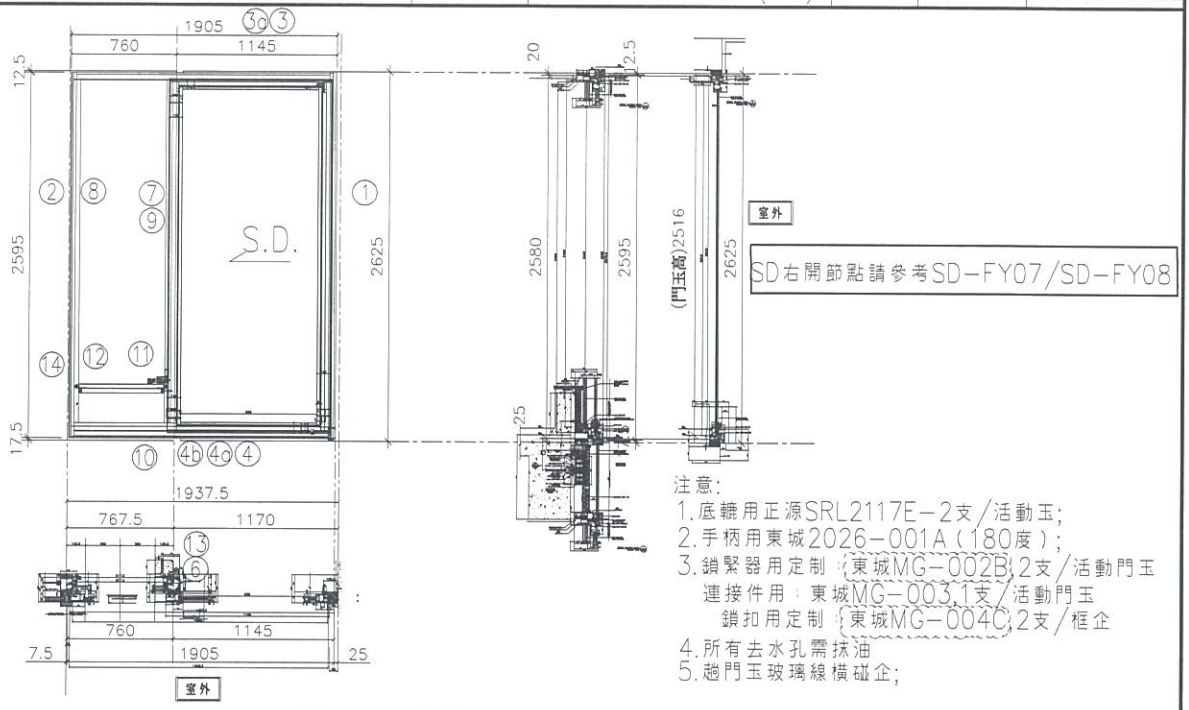

注意:
1. 底轆用正源SRL2117E-2支/活動玉;
2. 手柄用東城2026-001A(180度);
3. 鎖緊器用定制:(東城MG-002B)2支/活動門玉
   連接件用:東城MG-003,1支/活動門玉
   鎖扣用定制:(東城MG-004C)2支/框企
4. 所有去水孔需抹油
5. 趟門玉玻璃線橫碰企;

序號	料號	名稱	出苟	長度(mm)	支	加工說明
1	X85604	SD框墻邊企	避位	2625.0	1	TD-M01R
2	X85571	SD梗框企收邊	避位	2595.0	1	TD-M02R
3	X85581	SD框頂橫	避位	1857.5	1	TD-M03R
3a	X85624	SD框頂橫附加料	避位	1042.5	1	TD-M03aR
4	X85584	SD框底橫	避位	1857.5	1	TD-M04R
4a	X85623	SD框底橫附加料	避位	1042.5	1	TD-M04aR
4b	X85622	SD框底橫扣蓋	避位	1817.5	1	TD-M04bR
5						
6	X85652	SD中柱勾企	避位	2460.0	1	TD-M06R
7	X85627	SD梗企扣料	直口	2490.0	1	TD-M07R
8	X85627	SD梗企扣料	直口	2490	1	TD-M08R
9	X85626	SD梗企扣角線	直口	2436.0	2	直接開料
10	X85574	SD梗框底	直口	677.5	1	TD-M10R
11	X85572	SD平台橫料	直口	616.5	1	TD-M11R
12	X85578	SD平台橫扣蓋	直口	617.5	1	TD-M12R
13	X85586	SD中柱扣蓋	避位	2475.0	1	TD-M13R
14	X85558	玻璃扣蓋(企)	直口	2571.0	1	直接開料

加工細則		
頂留		mm
底留		mm
企料底部開避位		mm
底橫料防水巴鋸去		mm
安裝扣碼		
安裝扣碼		
多點鎖芯型號:		
手柄型號:		
限位撐型號:		
T窗最大的開度:		
窗玉搭位數:		

門玉款	寬度(mm)	高度(mm)	隻/幅	撐長
SD.R	1166.0	2516.0	1	

趟門玉用料表

1	X85608	SD光企	避位	2516.0	1	SD-M01R
2	X85582	SD勾企料	避位	2516.0	1	SD-M02R
3	X85585	SD玉頂橫	避位	1026.0	1	SD-M03R
4	X85583	SD玉底橫	避位	1026.0	1	SD-M04R
5	X85621	SD玉橫玻璃線/頂	直口	966.0	1	直接開料
6	X85621	SD玉橫玻璃線/底	避位	966.0	1	SD-M06R

大圖版次		本圖版	A
		日期	19.07.11

窗号	宽度(W)	高度(H)	數量	樓層
T3CW K-1	1905.0	2625.0	37	7F,9F-50F
T3CW J-1	1905.0	2625.0	37	7F,9F-50F

圖號 T3CW K-1

EG-DWG1

美特鋁質有限公司 MIDI Aluminium Fabricator Ltd.	工程號	J837	拆圖	利春媚	2019.03.13
	地　盤	觀塘裕民坊	復核	謝永林	2019.03.20
名稱 趟門拆圖	顏　色	EC-DG-S332054 (3塗)	批准	Jason	2019.03.22

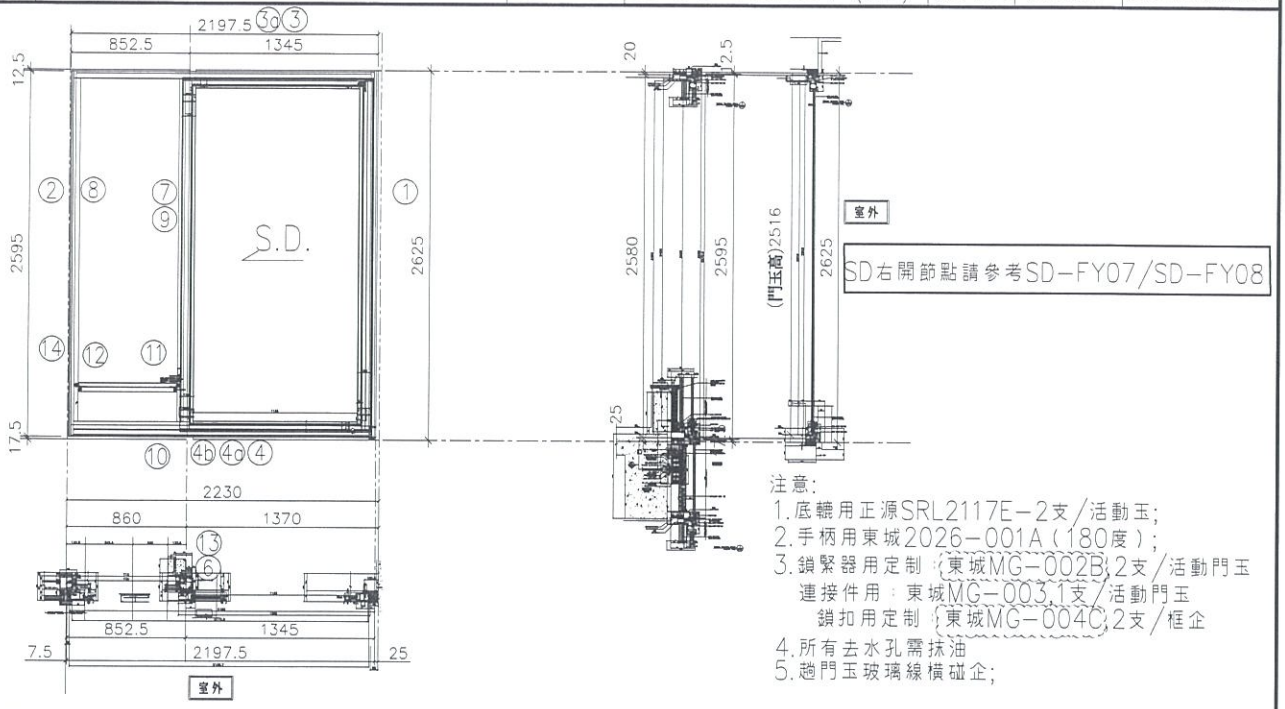

注意:
1. 底轆用正源SRL2117E-2支/活動玉;
2. 手柄用東城2026-001A(180度);
3. 鎖緊器用定制:{東城MG-002B}2支/活動門玉
   連接件用:東城MG-003.1支/活動門玉
   鎖扣用定制:{東城MG-004C}2支/框企
4. 所有去水孔需抹油
5. 趟門玉玻璃線橫碰企;

序號	料號	名稱	出苟	長度(mm)	支	加工說明
1	X85604	SD框墻邊企	避位	2625.0	1	TD-M01R
2	X85571	SD梗框企收邊	避位	2595.0	1	TD-M02R
3	X85581	SD框頂橫	避位	2150.0	1	TD-M03R
3a	X85624	SD框頂橫附加料	避位	1242.5	1	TD-M03aR
4	X85584	SD框底橫	避位	2150.0	1	TD-M04R
4a	X85623	SD框底橫附加料	避位	1242.5	1	TD-M04aR
4b	X85622	SD框底橫扣蓋	避位	2110.0	1	TD-M04bR
5						
6	X85652	SD中柱勾企	避位	2460.0	1	TD-M06R
7	X85627	SD梗企扣料	直口	2490.0	1	TD-M07R
8	X85627	SD梗企扣料	直口	2490	1	TD-M08R
9	X85626	SD梗企扣角線	直口	2436.0	2	直接開料
10	X85574	SD梗框底	直口	770.0	1	TD-M10R
11	X85572	SD平台橫料	直口	709.0	1	TD-M11R
12	X85578	SD平台橫扣蓋	直口	710.0	1	TD-M12R
13	X85586	SD中柱扣蓋	避位	2475.0	1	TD-M13R
14	X85558	玻璃扣蓋(企)	直口	2571.0	1	直接開料

趟門玉用料表

1	X85608	SD光企	避位	2516.0	1	SD-M01R
2	X85582	SD勾企料	避位	2516.0	1	SD-M02R
3	X85585	SD玉頂橫	避位	1226.0	1	SD-M03R
4	X85583	SD玉底橫	避位	1226.0	1	SD-M04R
5	X85621	SD玉橫玻璃線/頂	直口	1166.0	1	直接開料
6	X85621	SD玉橫玻璃線/底	避位	1166.0	1	SD-M06R

加工細則

頂留		mm
底留		mm
企料底部開避位		mm
底橫料防水巴鋸去		mm
安裝扣碼		
安裝扣碼		
多點鎖芯型號:		
手柄型號:		
限位撐型號:		
T窗最大的開度:		
窗玉搭位數:		

門玉款	寬度(mm)	高度(mm)	隻/幅	撐長
SD.R	1366.0	2516.0	1	

大圖版次		本圖版	A
		日期	19.07.11

窗号	宽度(W)	高度(H)	數量	樓層
T3CW J-2	2197.5	2625.0	37	7F,9F-50F

圖號 T3CW J-2

EG-DWG1

美特鋁質有限公司 MIDI Aluminium Fabricator Ltd.	工程號	J837	拆圖	利春媚	2019.03.13
	地　盤	觀塘裕民坊	復核	謝永林	2019.03.20
名稱 趟門拆圖	顏　色	EC-DG-S332054 (3塗)	批准	Jason	2019.03.22

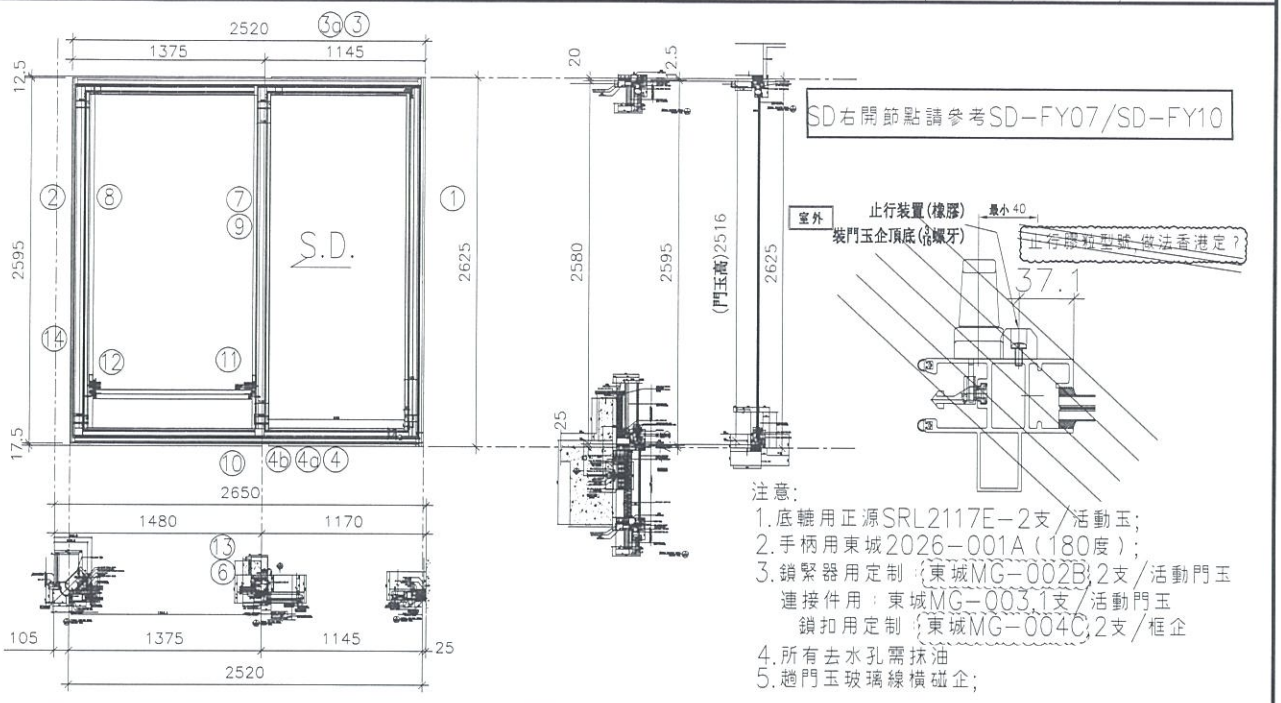

序號	料號	名稱	出筍	長度(mm)	支	加工說明
1	X85604	SD框墻邊企	避位	2625.0	1	TD-M01R
2	X85571	SD梗框企收邊	避位	2595.0	1	TD-M02R
3	X85581	SD框頂橫	避位	2472.5	1	TD-M03R
3a	X85624	SD框頂橫附加料	避位	1042.5	1	TD-M03aR
4	X85584	SD框底橫	避位	2472.5	1	TD-M04R(X)
4a	X85623	SD框底橫附加料	避位	1042.5	1	TD-M04aR
4b	X85622	SD框底橫扣蓋	避位	2432.5	1	TD-M04bR
5						
6	X85652	SD中柱勾企	避位	2460.0	1	TD-M06R
7	X85627	SD梗企扣料	直口	2490.0	1	TD-M07R(X)
8	X85627	SD梗企扣料	直口	2490	1	TD-M08R
9	X85626	SD梗企扣角線	直口	2436.0	2	直接開料
10	X85574	SD梗框底	直口	1196.5	1	TD-M10R
11	X85572	SD平台橫料	直口	1135.5	1	TD-M11R
12	X85578	SD平台橫扣蓋	直口	1136.5	1	TD-M12R
13	X85586	SD中柱扣蓋	避位	2475.0	1	TD-M13R
14	X85558	玻璃扣蓋(企)	直口	2571.0	1	直接開料

趟門玉用料表

1	X85608	SD光企	避位	2516.0	1	SD-M01R
2	X85582	SD勾企料	避位	2516.0	1	SD-M02R
3	X85585	SD玉頂橫	避位	1026.0	1	SD-M03R
4	X85583	SD玉底橫	避位	1026.0	1	SD-M04R
5	X85621	SD玉橫玻璃線/頂	直口	966.0	1	直接開料
6	X85621	SD玉橫玻璃線/底	避位	966.0	1	SD-M06R

加工細則

頂留		mm
底留		mm
企料底部開避位		mm
底橫料防水巴鋸去		mm
安裝扣碼		
安裝扣碼		
多點鎖芯型號:		
手柄型號:		
限位撐型號:		
T窗最大的開度:		
窗玉搭位數:		

門玉款	寬度(mm)	高度(mm)	隻/幅	撐長
SD.R	1166.0	2516.0	1	

大圖版次		本圖版	A
		日期	19.07.11

窗号	宽度(W)	高度(H)	數量	樓層
T3CW H-2	2520.0	2625.0	37	7F,9F-50F

圖號 T3CW H-2

EG-DWG1

美特鋁質有限公司 MIDI Aluminium Fabricator Ltd.	工程號	J837	拆圖	利春媚	2019.03.13
	地　盤	觀塘裕民坊	復核	謝永林	2019.03.20
名稱 趟門拆圖	顏　色	EC-DG-S332054 (3塗)	批准	Jason	2019.03.22

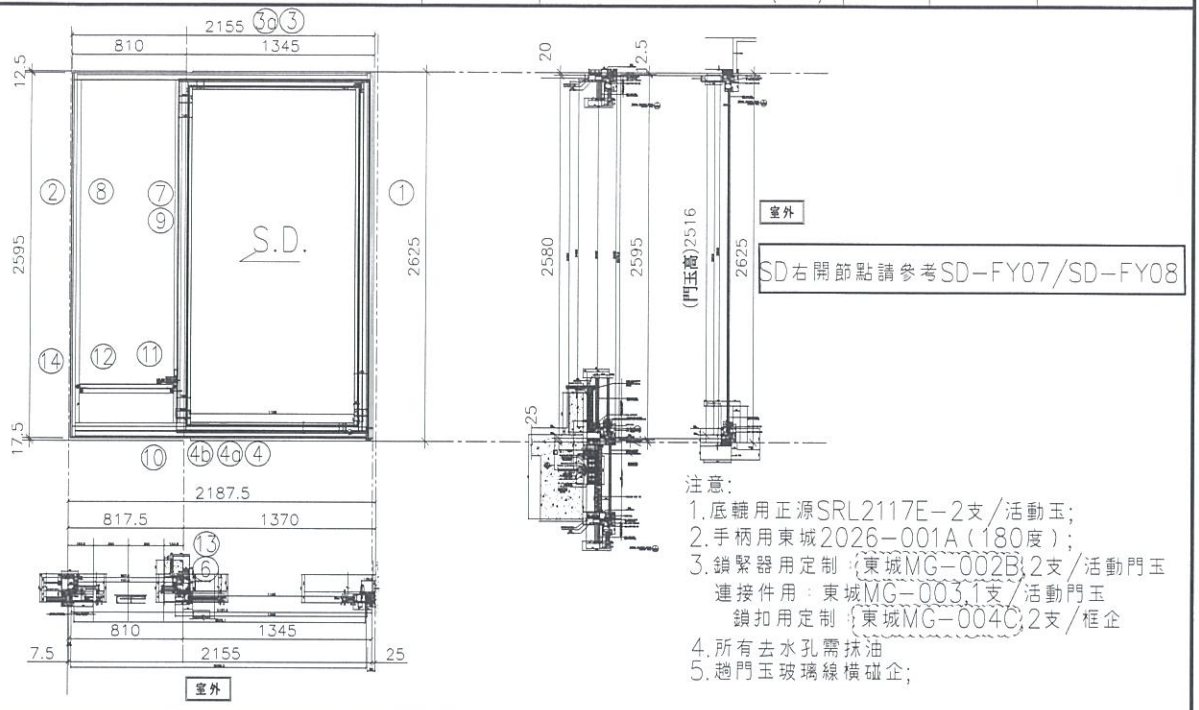

注意:
1. 底轆用正源SRL2117E-2支/活動玉;
2. 手柄用東城2026-001A(180度);
3. 鎖緊器用定制:東城MG-002B,2支/活動門玉
   連接件用:東城MG-003,1支/活動門玉
   鎖扣用定制:東城MG-004C,2支/框企
4. 所有去水孔需抹油
5. 趟門玉玻璃線橫碰企;

序號	料號	名稱	出荷	長度(mm)	支	加工說明
1	X85604	SD框墻邊企	避位	2625.0	1	TD-M01R
2	X85571	SD梗框企收邊	避位	2595.0	1	TD-M02R
3	X85581	SD框頂橫	避位	2107.5	1	TD-M03R
3a	X85624	SD框頂橫附加料	避位	1242.5	1	TD-M03aR
4	X85584	SD框底橫	避位	2107.5	1	TD-M04R
4a	X85623	SD框底橫附加料	避位	1242.5	1	TD-M04aR
4b	X85622	SD框底橫扣蓋	避位	2067.5	1	TD-M04bR
5						
6	X85652	SD中柱勾企	避位	2460.0	1	TD-M06R
7	X85627	SD梗企扣料	直口	2490.0	1	TD-M07R
8	X85627	SD梗企扣料	直口	2490	1	TD-M08R
9	X85626	SD梗企扣角線	直口	2436.0	2	直接開料
10	X85574	SD梗框底	直口	727.5	1	TD-M10R
11	X85572	SD平台橫料	直口	666.5	1	TD-M11R
12	X85578	SD平台橫扣蓋	直口	667.5	1	TD-M12R
13	X85586	SD中柱扣蓋	避位	2475.0	1	TD-M13R
14	X85558	玻璃扣蓋(企)	直口	2571.0	1	直接開料

趟門玉用料表

1	X85608	SD光企	避位	2516.0	1	SD-M01R
2	X85582	SD勾企料	避位	2516.0	1	SD-M02R
3	X85585	SD玉頂橫	避位	1226.0	1	SD-M03R
4	X85583	SD玉底橫	避位	1226.0	1	SD-M04R
5	X85621	SD玉橫玻璃線/頂	直口	1166.0	1	直接開料
6	X85621	SD玉橫玻璃線/底	避位	1166.0	1	SD-M06R

加工細則		
頂留		mm
底留		mm
企料底部開避位		mm
底橫料防水巴鋸去		mm
安裝扣碼		
安裝扣碼		
多點鎖芯型號:		
手柄型號:		
限位撐型號:		
T窗最大的開度:		
窗玉搭位數:		

門玉款	寬度(mm)	高度(mm)	隻/幅	撐長
SD.R	1366.0	2516.0	1	

大圖版次		本圖版	A
		日期	19.07.11

窗号	宽度(W)	高度(H)	数量	楼層
T3CW H-1	2155.0	2625.0	37	7F,9F-50F
T3CW G-1右	2155.0	2625.0	37	7F,9F-50F

圖號	T3CW H-1

EG-DWG1

美特鋁質有限公司 MIDI Aluminium Fabricator Ltd.	工程號	J837	拆圖	利春媚	2019.03.13
	地　盤	觀塘裕民坊	復核	謝永林	2019.03.20
名稱 趟門拆圖	顏　色	EC-DG-S332054 (3塗)	批准	Jason	2019.03.22

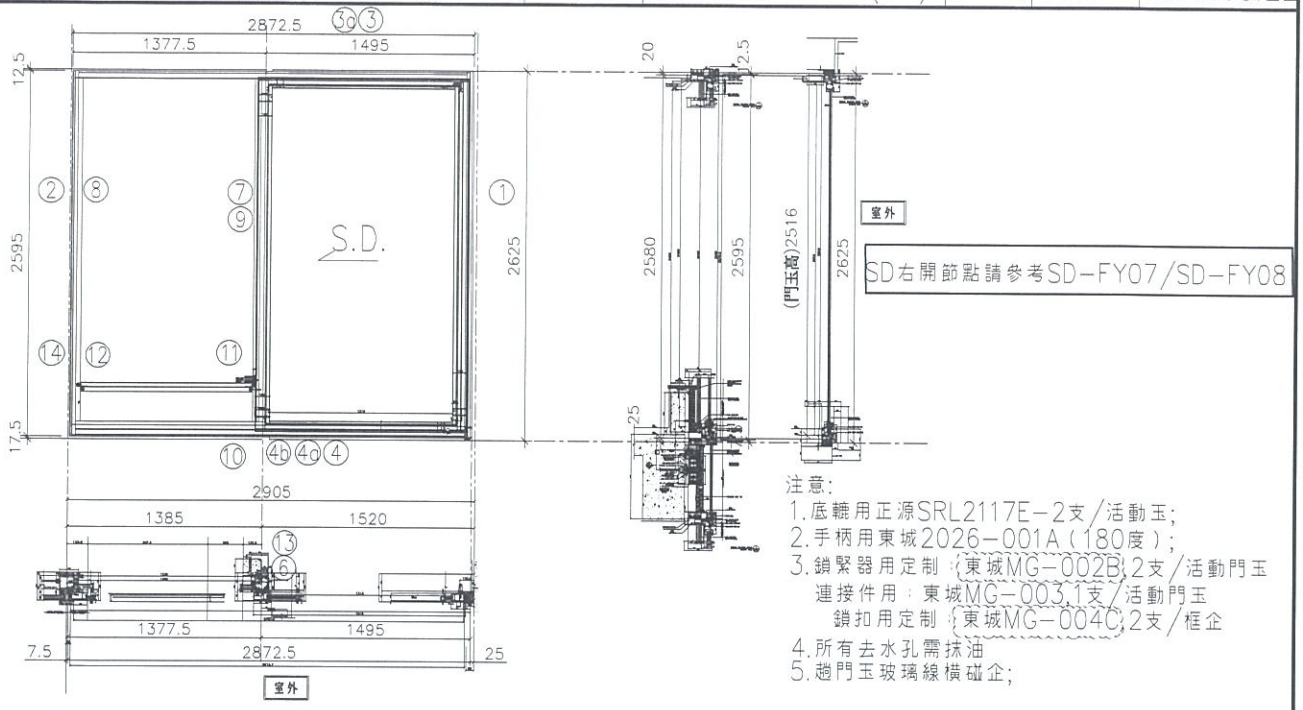

注意:
1. 底轆用正源SRL2117E-2支/活動玉;
2. 手柄用東城2026-001A(180度);
3. 鎖緊器用定制:東城MG-002B,2支/活動門玉
   連接件用:東城MG-003,1支/活動門玉
   鎖扣用定制:東城MG-004C,2支/框企
4. 所有去水孔需抹油
5. 趟門玉玻璃線橫碰企;

序號	料號	名稱	出荷	長度(mm)	支	加工說明
1	X85604	SD框墻邊企	避位	2625.0	1	TD-M01R
2	X85571	SD梗框企收邊	避位	2595.0	1	TD-M02R
3	X85581	SD框頂橫	避位	2825.0	1	TD-M03R
3a	X85624	SD框頂橫附加料	避位	1392.5	1	TD-M03aR
4	X85584	SD框底橫	避位	2825.0	1	TD-M04R
4a	X85623	SD框底橫附加料	避位	1392.5	1	TD-M04aR
4b	X85622	SD框底橫扣蓋	避位	2785.0	1	TD-M04bR
5						
6	X85652	SD中柱勾企	避位	2460.0	1	TD-M06R
7	X85627	SD梗企扣料	直口	2490.0	1	TD-M07R
8	X85627	SD梗企扣料	直口	2490	1	TD-M08R
9	X85626	SD梗企扣角線	直口	2436.0	2	直接開料
10	X85574	SD梗框底	直口	1295.0	1	TD-M10R
11	X85572	SD平台橫料	直口	1234.0	1	TD-M11R
12	X85578	SD平台橫扣蓋	直口	1235.0	1	TD-M12R
13	X85586	SD中柱扣蓋	避位	2475.0	1	TD-M13R
14	X85558	玻璃扣蓋(企)	直口	2571.0	1	直接開料

趟門玉用料表

1	X85608	SD光企	避位	2516.0	1	SD-M01R
2	X85582	SD勾企料	避位	2516.0	1	SD-M02R
3	X85585	SD玉頂橫	避位	1376.0	1	SD-M03R
4	X85583	SD玉底橫	避位	1376.0	1	SD-M04R
5	X85621	SD玉橫玻璃線/頂	直口	1316.0	1	直接開料
6	X85621	SD玉橫玻璃線/底	避位	1316.0	1	SD-M06R

加工細則

頂留		mm
底留		mm
企料底部開避位		mm
底橫料防水巴鋸去		mm
安裝扣碼		
安裝扣碼		
多點鎖芯型號:		
手柄型號:		
限位撐型號:		
T窗最大的開度:		
窗玉搭位數:		

門玉款	寬度(mm)	高度(mm)	隻/幅	撐長
SD.R	1516.0	2516.0	1	

大圖版次		本圖版	A
		日期	19.07.11

窗号	宽度(W)	高度(H)	数量	樓層
T3CW B-2左	2872.5	2625.0	37	7F,9F-50F

圖號 T3CW B-2左

EG-DWG1

美特鋁質有限公司 MIDI Aluminium Fabricator Ltd.	工程號	J837	拆圖	利春媚	2019.03.13
	地　盤	觀塘裕民坊	復核	謝永林	2019.03.20
名稱 趟門拆圖	顏　色	EC-DG-S332054 (3塗)	批准	Jason	2019.03.22

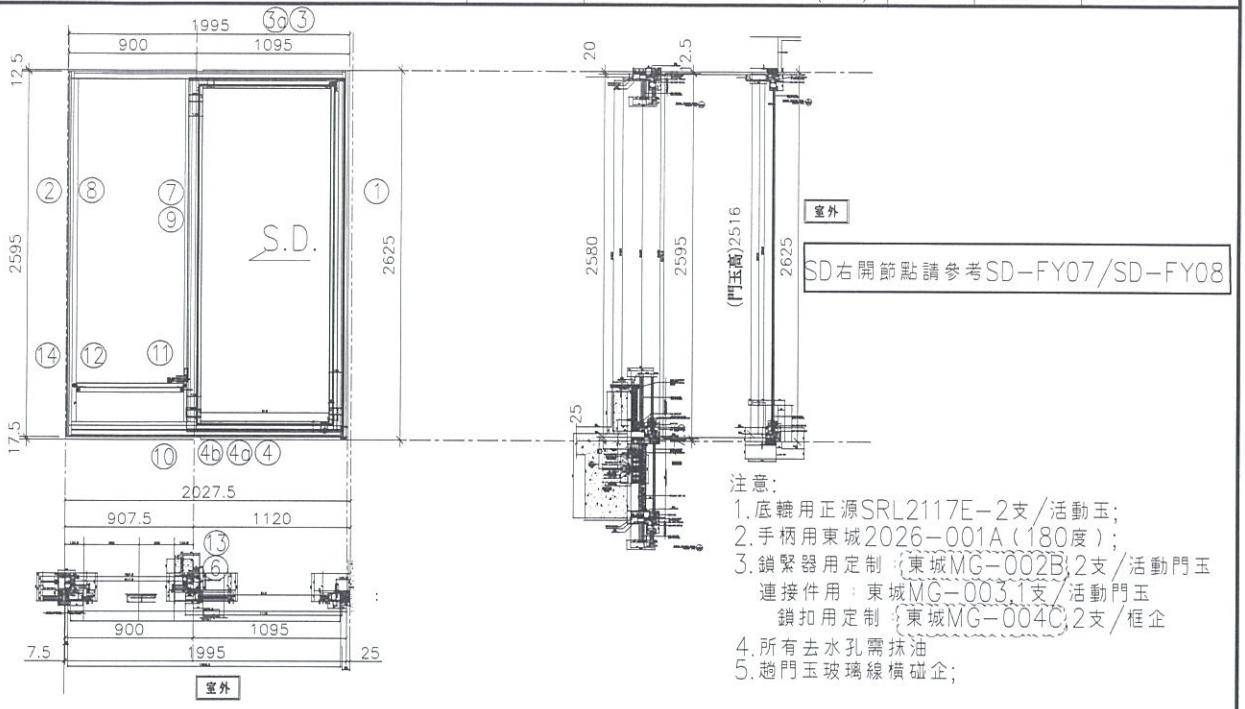

注意:
1. 底轆用正源SRL2117E-2支/活動玉;
2. 手柄用東城2026-001A(180度);
3. 鎖緊器用定制:{東城MG-002B}2支/活動門玉
   連接件用:東城MG-003.1支/活動門玉
   鎖扣用定制:{東城MG-004C}2支/框企
4. 所有去水孔需抹油
5. 趟門玉玻璃線橫碰企;

序號	料號	名稱	出荷	長度(mm)	支	加工說明
1	X85604	SD框墻邊企	避位	2625.0	1	TD-M01R
2	X85571	SD梗框企收邊	避位	2595.0	1	TD-M02R
3	X85581	SD框頂橫	避位	1947.5	1	TD-M03R
3a	X85624	SD框頂橫附加料	避位	992.5	1	TD-M03aR
4	X85584	SD框底橫	避位	1947.5	1	TD-M04R
4a	X85623	SD框底橫附加料	避位	992.5	1	TD-M04aR
4b	X85622	SD框底橫扣蓋	避位	1907.5	1	TD-M04bR
5						
6	X85652	SD中柱勾企	避位	2460.0	1	TD-M06R
7	X85627	SD梗企扣料	直口	2490.0	1	TD-M07R
8	X85627	SD梗企扣料	直口	2490	1	TD-M08R
9	X85626	SD梗企扣角線	直口	2436.0	2	直接開料
10	X85574	SD梗框底	直口	817.5	1	TD-M10R
11	X85572	SD平台橫料	直口	756.5	1	TD-M11R
12	X85578	SD平台橫扣蓋	直口	757.5	1	TD-M12R
13	X85586	SD中柱扣蓋	避位	2475.0	1	TD-M13R
14	X85558	玻璃扣蓋(企)	直口	2571.0	1	直接開料

趟門玉用料表

1	X85608	SD光企	避位	2516.0	1	SD-M01R
2	X85582	SD勾企料	避位	2516.0	1	SD-M02R
3	X85585	SD玉頂橫	避位	976.0	1	SD-M03R
4	X85583	SD玉底橫	避位	976.0	1	SD-M04R
5	X85621	SD玉橫玻璃線/頂	直口	916.0	1	直接開料
6	X85621	SD玉橫玻璃線/底	避位	916.0	1	SD-M06R

加工細則		
頂留		mm
底留		mm
企料底部開避位		mm
底橫料防水巴鋸去		mm
安裝扣碼		
安裝扣碼		
多點鎖芯型號:		
手柄型號:		
限位撐型號:		
T窗最大的開度:		
窗玉搭位數:		

門玉款	寬度(mm)	高度(mm)	隻/幅	撐長
SD.R	1116.0	2516.0	1	

大圖版次		本圖版	A
		日期	19.07.11

窗号	宽度(W)	高度(H)	數量	樓層
T3CW B-2右	1995.0	2625.0	37	7F,9F-50F

圖號 T3CW B-2右

EG-DWG1

美特鋁質有限公司 MIDI Aluminium Fabricator Ltd.	工程號	J837	拆圖	利春媚	2019.03.13
	地　盤	觀塘裕民坊	復核	謝永林	2019.03.20
名稱 趟門拆圖	顏　色	EC-DG-S332054 (3塗)	批准	Jason	2019.03.22

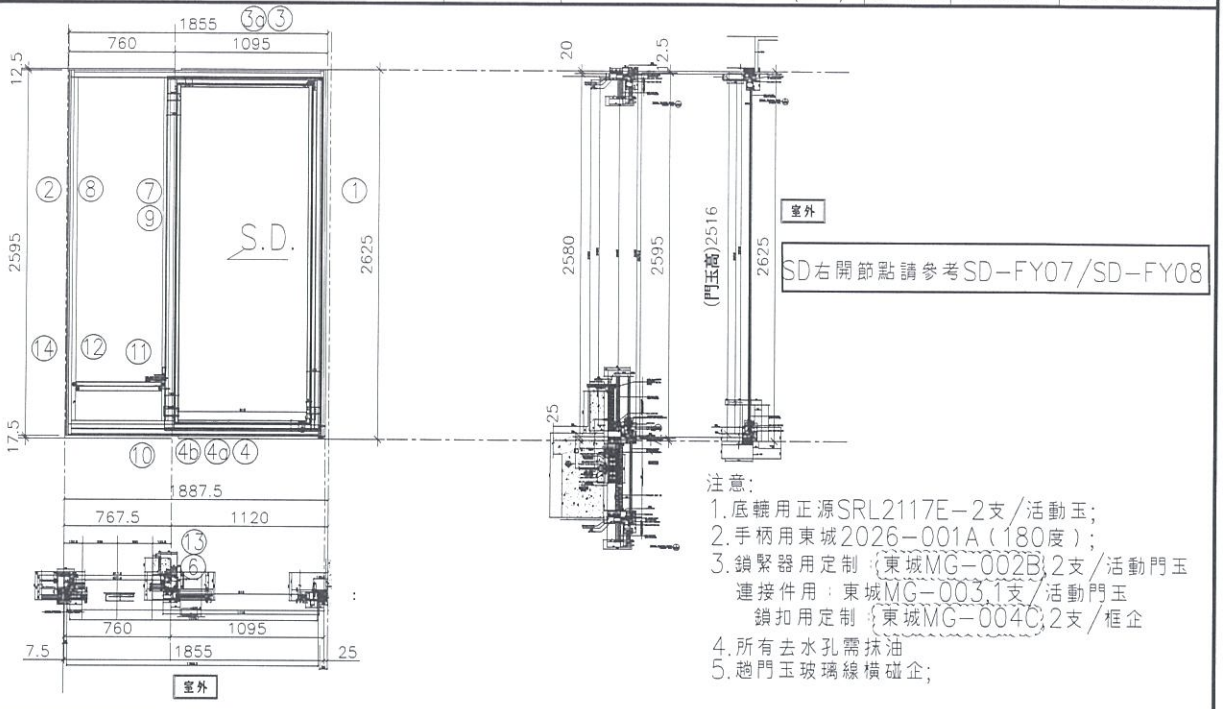

注意:
1. 底轆用正源SRL2117E-2支/活動玉;
2. 手柄用東城2026-001A(180度);
3. 鎖緊器用定制:(東城MG-002B)2支/活動門玉
   連接件用:東城MG-003.1支/活動門玉
   鎖扣用定制:(東城MG-004C)2支/框企
4. 所有去水孔需抹油
5. 趟門玉玻璃線橫碰企;

序號	料號	名稱	出荀	長度(mm)	支	加工說明
1	X85604	SD框墻邊企	避位	2625.0	1	TD-M01R
2	X85571	SD梗框企收邊	避位	2595.0	1	TD-M02R
3	X85581	SD框頂橫	避位	1807.5	1	TD-M03R
3a	X85624	SD框頂橫附加料	避位	992.5	1	TD-M03aR
4	X85584	SD框底橫	避位	1807.5	1	TD-M04R
4a	X85623	SD框底橫附加料	避位	992.5	1	TD-M04aR
4b	X85622	SD框底橫扣蓋	避位	1767.5	1	TD-M04bR
5						
6	X85652	SD中柱勾企	避位	2460.0	1	TD-M06R
7	X85627	SD梗企扣料	直口	2490.0	1	TD-M07R
8	X85627	SD梗企扣料	直口	2490	1	TD-M08R
9	X85626	SD梗企扣角線	直口	2436.0	2	直接開料
10	X85574	SD梗框底	直口	677.5	1	TD-M10R
11	X85572	SD平台橫料	直口	616.5	1	TD-M11R
12	X85578	SD平台橫扣蓋	直口	617.5	1	TD-M12R
13	X85586	SD中柱扣蓋	避位	2475.0	1	TD-M13R
14	X85558	玻璃扣蓋(企)	直口	2571.0	1	直接開料

趟門玉用料表

1	X85608	SD光企	避位	2516.0	1	SD-M01R
2	X85582	SD勾企料	避位	2516.0	1	SD-M02R
3	X85585	SD玉頂橫	避位	976.0	1	SD-M03R
4	X85583	SD玉底橫	避位	976.0	1	SD-M04R
5	X85621	SD玉橫玻璃線/頂	直口	916.0	1	直接開料
6	X85621	SD玉橫玻璃線/底	避位	916.0	1	SD-M06R

加工細則		
頂留		mm
底留		mm
企料底部開避位		mm
底橫料防水巴鋸去		mm
安裝扣碼		
安裝扣碼		
多點鎖芯型號:		
手柄型號:		
限位撐型號:		
T窗最大的開度:		
窗玉搭位數:		

門玉款	寬度(mm)	高度(mm)	隻/幅	撐長
SD.R	1116.0	2516.0	1	

大圖版次		本圖版	A
		口期	19.07.11

窗号	宽度(W)	高度(H)	数量	樓層
T3CW D-1右	1855.0	2625.0	37	7F,9F-50F

圖號 T3CW D-1右

EG-DWG1

美特鋁質有限公司 MIDI Aluminium Fabricator Ltd.	工程號	J837	拆圖	利春媚	2019.03.13
	地　盤	觀塘裕民坊	復核	謝永林	2019.03.20
名稱 趟門拆圖	顏　色	EC-DG-S332054 (3塗)	批准	Jason	2019.03.22

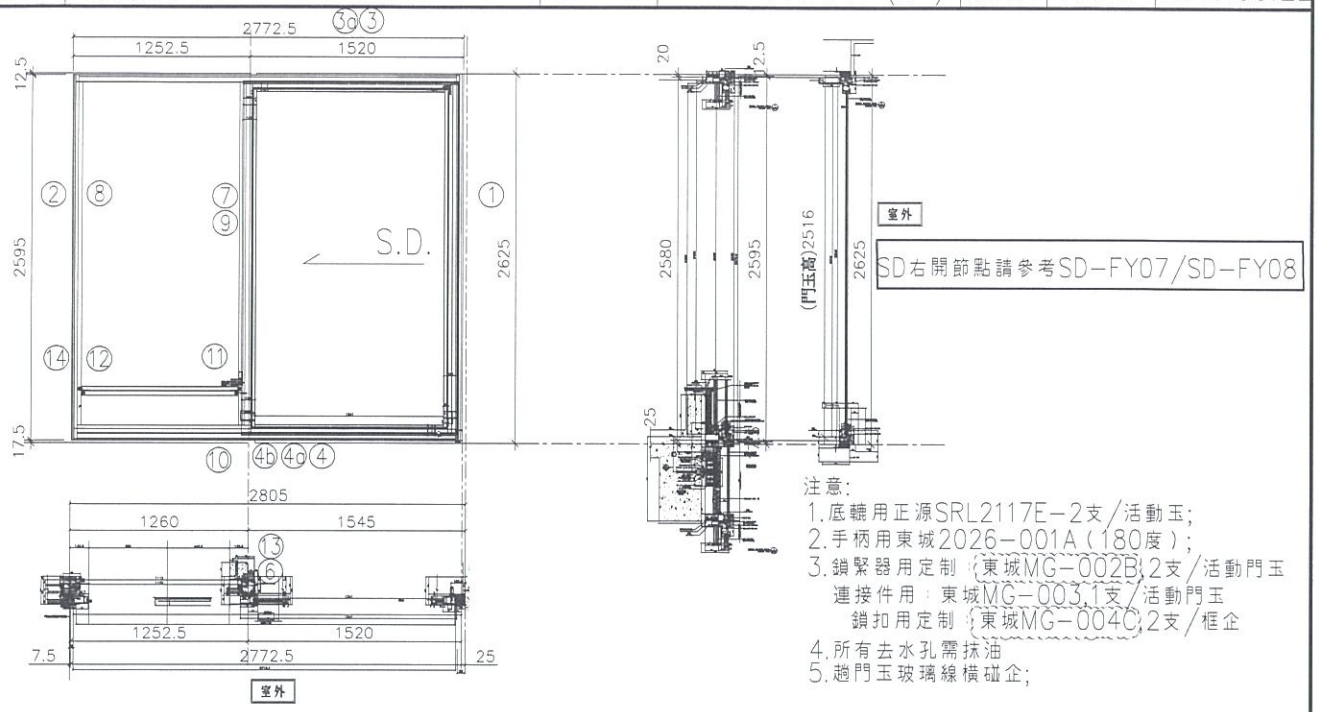

注意:
1. 底轆用正源SRL2117E-2支/活動玉;
2. 手柄用東城2026-001A(180度);
3. 鎖緊器用定制:東城MG-002B,2支/活動門玉
   連接件用:東城MG-003,1支/活動門玉
   鎖扣用定制:東城MG-004C,2支/框企
4. 所有去水孔需抹油
5. 趟門玉玻璃線橫碰企;

序號	料號	名稱	出荷	長度(mm)	支	加工說明
1	X85604	SD框墻邊企	避位	2625.0	1	TD-M01R
2	X85571	SD梗框企收邊	避位	2595.0	1	TD-M02R
3	X85581	SD框頂橫	避位	2725.0	1	TD-M03R
3a	X85624	SD框頂橫附加料	避位	1417.5	1	TD-M03aR
4	X85584	SD框底橫	避位	2725.0	1	TD-M04R
4a	X85623	SD框底橫附加料	避位	1417.5	1	TD-M04aR
4b	X85622	SD框底橫扣蓋	避位	2685.0	1	TD-M04bR
5						
6	X85652	SD中柱勾企	避位	2460.0	1	TD-M06R
7	X85627	SD梗企扣料	直口	2490.0	1	TD-M07R
8	X85627	SD梗企扣料	直口	2490	1	TD-M08R
9	X85626	SD梗企扣角線	直口	2436.0	2	直接開料
10	X85574	SD梗框底	直口	1170.0	1	TD-M10R
11	X85572	SD平台橫料	直口	1109.0	1	TD-M11R
12	X85578	SD平台橫扣蓋	直口	1110.0	1	TD-M12R
13	X85586	SD中柱扣蓋	避位	2475.0	1	TD-M13R
14	X85558	玻璃扣蓋(企)	直口	2571.0	1	直接開料

趟門玉用料表

1	X85608	SD光企	避位	2516.0	1	SD-M01R
2	X85582	SD勾企料	避位	2516.0	1	SD-M02R
3	X85585	SD玉頂橫	避位	1401.0	1	SD-M03R
4	X85583	SD玉底橫	避位	1401.0	1	SD-M04R
5	X85621	SD玉橫玻璃線/頂	直口	1341.0	1	直接開料
6	X85621	SD玉橫玻璃線/底	避位	1341.0	1	SD-M06R

加工細則		
頂留		mm
底留		mm
企料底部開避位		mm
底橫料防水巴鋸去		mm
安裝扣碼		
安裝扣碼		
多點鎖芯型號:		
手柄型號:		
限位撐型號:		
T窗最大的開度:		
窗玉搭位數:		

門玉款	寬度(mm)	高度(mm)	隻/幅	撐長
SD.R	1541.0	2516.0	1	

大圖版次		本圖版	A
		日期	19.07.11

窗号	宽度(W)	高度(H)	數量	樓層
T5CW M-2	2772.5	2625.0	35	7F,9F-48F

圖號	T5CW M-2

EG-DWG1

美特鋁質有限公司 MIDI Aluminium Fabricator Ltd.	工程號	J837	拆圖	利春媚	2019.03.13
	地　盤	觀塘裕民坊	復核	謝永林	2019.03.20
名稱 趟門拆圖	顏　色	EC-DG-S332054 (3塗)	批准	Jason	2019.03.22

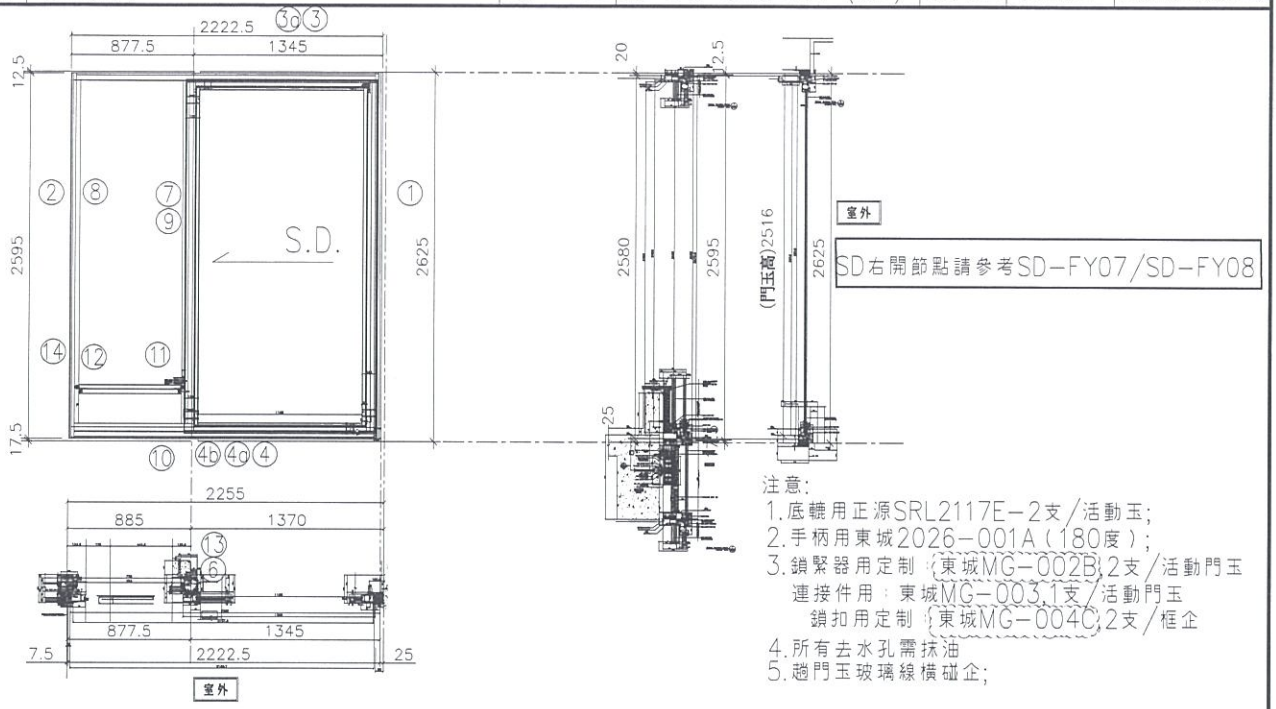

注意:
1. 底轆用正源SRL2117E-2支/活動玉;
2. 手柄用東城2026-001A(180度);
3. 鎖緊器用定制 {東城MG-002B}2支/活動門玉
   連接件用: 東城MG-003.1支/活動門玉
   鎖扣用定制 {東城MG-004C}2支/框企
4. 所有去水孔需抹油
5. 趟門玉玻璃線橫碰企;

序號	料號	名稱	出荷	長度(mm)	支	加工說明
1	X85604	SD框墻邊企	避位	2625.0	1	TD-M01R
2	X85571	SD梗框企收邊	避位	2595.0	1	TD-M02R
3	X85581	SD框頂橫	避位	2175.0	1	TD-M03R
3a	X85624	SD框頂橫附加料	避位	1242.5	1	TD-M03aR
4	X85584	SD框底橫	避位	2175.0	1	TD-M04R
4a	X85623	SD框底橫附加料	避位	1242.5	1	TD-M04aR
4b	X85622	SD框底橫扣蓋	避位	2135.0	1	TD-M04bR
5						
6	X85652	SD中柱勾企	避位	2460.0	1	TD-M06R
7	X85627	SD梗企扣料	直口	2490.0	1	TD-M07R
8	X85627	SD梗企扣料	直口	2490	1	TD-M08R
9	X85626	SD梗企扣角線	直口	2436.0	2	直接開料
10	X85574	SD梗框底	直口	795.0	1	TD-M10R
11	X85572	SD平台橫料	直口	734.0	1	TD-M11R
12	X85578	SD平台橫扣蓋	直口	735.0	1	TD-M12R
13	X85586	SD中柱扣蓋	避位	2475.0	1	TD-M13R
14	X85558	玻璃扣蓋(企)	直口	2571.0	1	直接開料

趟門玉用料表

1	X85608	SD光企	避位	2516.0	1	SD-M01R
2	X85582	SD勾企料	避位	2516.0	1	SD-M02R
3	X85585	SD玉頂橫	避位	1226.0	1	SD-M03R
4	X85583	SD玉底橫	避位	1226.0	1	SD-M04R
5	X85621	SD玉橫玻璃線/頂	直口	1166.0	1	直接開料
6	X85621	SD玉橫玻璃線/底	避位	1166.0	1	SD-M06R

加工細則		
頂留		mm
底留		mm
企料底部開避位		mm
底橫料防水巴鋸去		mm
安裝扣碼		
安裝扣碼		
多點鎖芯型號:		
手柄型號:		
限位撐型號:		
T窗最大的開度:		
窗玉搭位數:		

門玉款	寬度(mm)	高度(mm)	隻/幅	撐長
SD.R	1366.0	2516.0	1	

大圖版次		本圖版	A
		日期	19.07.11

窗号	宽度(W)	高度(H)	數量	樓層
T5CW G-2	2222.5	2625.0	35	7F,9F-48F

圖號	T5CW G-2

EG-DWG1

美特鋁質有限公司 MIDI Aluminium Fabricator Ltd.	工程號	J837	拆圖	利春媚	2019.03.13
	地　盤	觀塘裕民坊	復核	謝永林	2019.03.20
名稱 趟門拆圖	顏　色	EC-DG-S332054 (3塗)	批准	Jason	2019.03.22

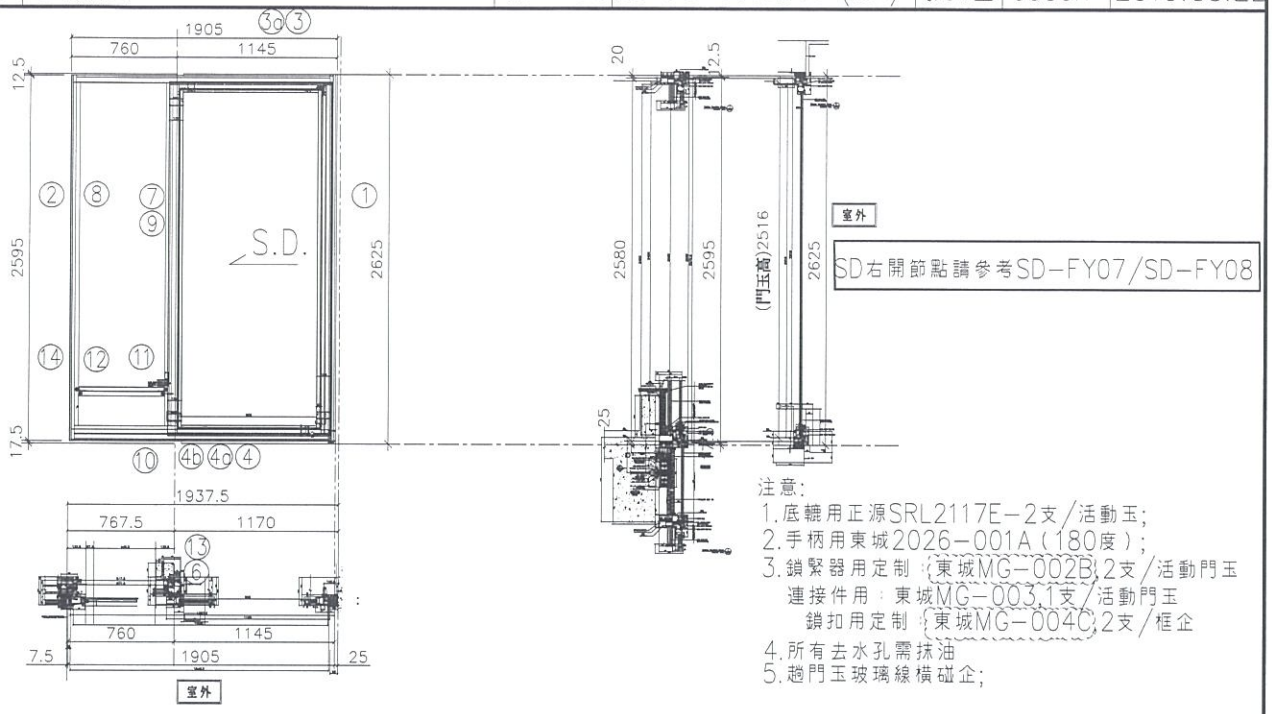

注意:
1. 底轆用正源SRL2117E-2支/活動玉;
2. 手柄用東城2026-001A(180度);
3. 鎖緊器用定制:{東城MG-002B}2支/活動門玉
   連接件用:東城MG-003.1支/活動門玉
   鎖扣用定制:{東城MG-004C}2支/框企
4. 所有去水孔需抹油
5. 趟門玉玻璃線橫碰企;

序號	料號	名稱	出荷	長度(mm)	支	加工說明
1	X85604	SD框墻邊企	避位	2625.0	1	TD-M01R
2	X85571	SD梗框企收邊	避位	2595.0	1	TD-M02R
3	X85581	SD框頂橫	避位	1857.5	1	TD-M03R
3a	X85624	SD框頂橫附加料	避位	1042.5	1	TD-M03aR
4	X85584	SD框底橫	避位	1857.5	1	TD-M04R
4a	X85623	SD框底橫附加料	避位	1042.5	1	TD-M04aR
4b	X85622	SD框底橫扣蓋	避位	1817.5	1	TD-M04bR
5						
6	X85652	SD中柱勾企	避位	2460.0	1	TD-M06R
7	X85627	SD梗企扣料	直口	2490.0	1	TD-M07R
8	X85627	SD梗企扣料	直口	2490	1	TD-M08R
9	X85626	SD梗企扣角線	直口	2436.0	2	直接開料
10	X85574	SD梗框底	直口	677.5	1	TD-M10R
11	X85572	SD平台橫料	直口	616.5	1	TD-M11R
12	X85578	SD平台橫扣蓋	直口	617.5	1	TD-M12R
13	X85586	SD中柱扣蓋	避位	2475.0	1	TD-M13R
14	X85558	玻璃扣蓋(企)	直口	2571.0	1	直接開料

趟門玉用料表

1	X85608	SD光企	避位	2516.0	1	SD-M01R
2	X85582	SD勾企料	避位	2516.0	1	SD-M02R
3	X85585	SD玉頂橫	避位	1026.0	1	SD-M03R
4	X85583	SD玉底橫	避位	1026.0	1	SD-M04R
5	X85621	SD玉橫玻璃線/頂	直口	966.0	1	直接開料
6	X85621	SD玉橫玻璃線/底	避位	966.0	1	SD-M06R

加工細則

頂留		mm
底留		mm
企料底部開避位		mm
底橫料防水巴鋸去		mm
安裝扣碼		
安裝扣碼		
多點鎖芯型號:		
手柄型號:		
限位撐型號:		
T窗最大的開度:		
窗玉搭位數:		

門玉款	寬度(mm)	高度(mm)	隻/幅	撐長
SD.R	1166.0	2516.0	1	

大圖版次		本圖版	A
		日期	19.07.11

窗号	宽度(W)	高度(H)	數量	樓層
T5CW G-1	1905.0	2625.0	35	7F,9F-48F
T5CW E-1	1905.0	2625.0	35	7F,9F-48F

圖號 T5CW G-1

EG-DWG1

美特鋁質有限公司 MIDI Aluminium Fabricator Ltd.	工程號	J837	拆圖	利春媚	2019.03.13
	地　盤	觀塘裕民坊	復核	謝永林	2019.03.20
名稱 趟門拆圖	顏　色	EC-DG-S332054 (3塗)	批准	Jason	2019.03.22

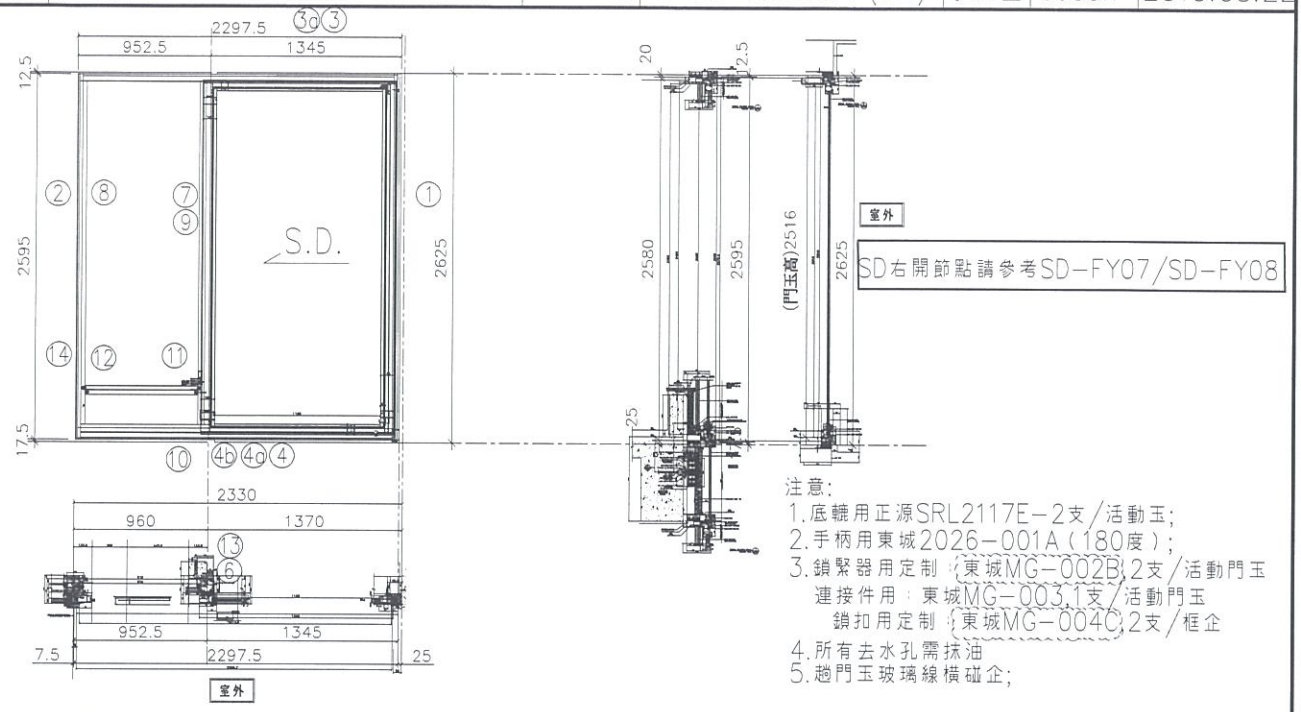

注意:
1. 底轆用正源SRL2117E-2支/活動玉;
2. 手柄用東城2026-001A(180度);
3. 鎖緊器用定制 {東城MG-002B}2支/活動門玉
   連接件用 : 東城MG-003.1支/活動門玉
   鎖扣用定制 {東城MG-004C}2支/框企
4. 所有去水孔需抹油
5. 趟門玉玻璃線橫碰企;

序號	料號	名稱	出荷	長度(mm)	支	加工說明
1	X85604	SD框墻邊企	避位	2625.0	1	TD-M01R
2	X85571	SD梗框企收邊	避位	2595.0	1	TD-M02R
3	X85581	SD框頂橫	避位	2250.0	1	TD-M03R
3a	X85624	SD框頂橫附加料	避位	1242.5	1	TD-M03aR
4	X85584	SD框底橫	避位	2250.0	1	TD-M04R
4a	X85623	SD框底橫附加料	避位	1242.5	1	TD-M04aR
4b	X85622	SD框底橫扣蓋	避位	2210.0	1	TD-M04bR
5						
6	X85652	SD中柱勾企	避位	2460.0	1	TD-M06R
7	X85627	SD梗企扣料	直口	2490.0	1	TD-M07R
8	X85627	SD梗企扣料	直口	2490	1	TD-M08R
9	X85626	SD梗企扣角線	直口	2436.0	2	直接開料
10	X85574	SD梗框底	直口	870.0	1	TD-M10R
11	X85572	SD平台橫料	直口	809.0	1	TD-M11R
12	X85578	SD平台橫扣蓋	直口	810.0	1	TD-M12R
13	X85586	SD中柱扣蓋	避位	2475.0	1	TD-M13R
14	X85558	玻璃扣蓋(企)	直口	2571.0	1	直接開料

趟門玉用料表

1	X85608	SD光企	避位	2516.0	1	SD-M01R
2	X85582	SD勾企料	避位	2516.0	1	SD-M02R
3	X85585	SD玉頂橫	避位	1226.0	1	SD-M03R
4	X85583	SD玉底橫	避位	1226.0	1	SD-M04R
5	X85621	SD玉橫玻璃線/頂	直口	1166.0	1	直接開料
6	X85621	SD玉橫玻璃線/底	避位	1166.0	1	SD-M06R

加工細則		
頂留		mm
底留		mm
企料底部開避位		mm
底橫料防水巴鋸去		mm
安裝扣碼		
安裝扣碼		
多點鎖芯型號:		
手柄型號:		
限位撐型號:		
T窗最大的開度:		
窗玉搭位數:		

門玉款	寬度(mm)	高度(mm)	隻/幅	撐長
SD.R	1366.0	2516.0	1	

大圖版次		本圖版	A
		日期	19.07.11

窗号	宽度(W)	高度(H)	数量	楼層
T5CW E-2	2297.5	2625.0	35	7F,9F-48F

圖號	T5CW E-2

EG-DWG1

美特鋁質有限公司 MIDI Aluminium Fabricator Ltd.	工程號	J837	拆圖	利春媚	2019.03.13
	地　盤	觀塘裕民坊	復核	謝永林	2019.03.20
名稱 趟門拆圖	顏　色	EC-DG-S332054 (3塗)	批准	Jason	2019.03.22

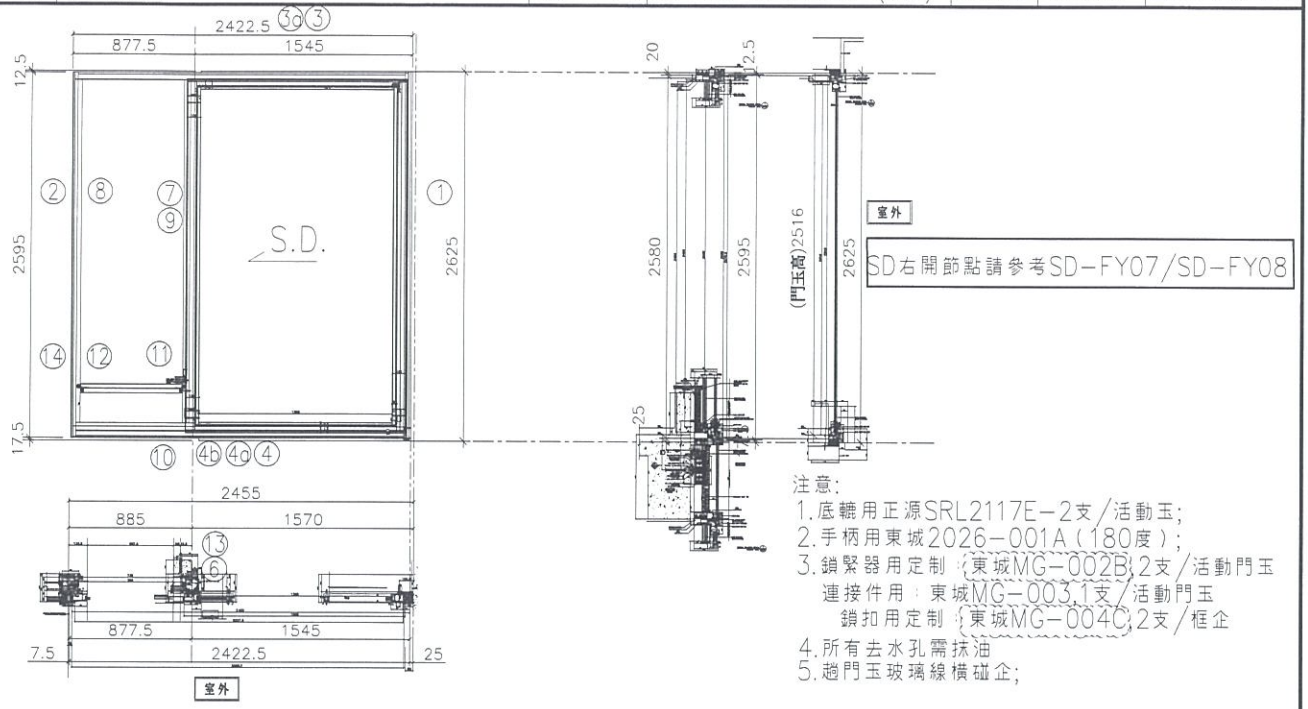

注意:
1. 底轆用正源SRL2117E-2支/活動玉;
2. 手柄用東城2026-001A(180度);
3. 鎖緊器用定制:東城MG-002B,2支/活動門玉
   連接件用:東城MG-003,1支/活動門玉
   鎖扣用定制:東城MG-004C,2支/框企
4. 所有去水孔需抹油
5. 趟門玉玻璃線橫碰企;

序號	料號	名稱	出筍	長度(mm)	支	加工說明
1	X85604	SD框墻邊企	避位	2625.0	1	TD-M01R
2	X85571	SD梗框企收邊	避位	2595.0	1	TD-M02R
3	X85581	SD框頂橫	避位	2375.0	1	TD-M03R
3a	X85624	SD框頂橫附加料	避位	1442.5	1	TD-M03aR
4	X85584	SD框底橫	避位	2375.0	1	TD-M04R
4a	X85623	SD框底橫附加料	避位	1442.5	1	TD-M04aR
4b	X85622	SD框底橫扣蓋	避位	2335.0	1	TD-M04bR
5						
6	X85652	SD中柱勾企	避位	2460.0	1	TD-M06R
7	X85627	SD梗企扣料	直口	2490.0	1	TD-M07R
8	X85627	SD梗企扣料	直口	2490	1	TD-M08R
9	X85626	SD梗企扣角線	直口	2436.0	2	直接開料
10	X85574	SD梗框底	直口	795.0	1	TD-M10R
11	X85572	SD平台橫料	直口	734.0	1	TD-M11R
12	X85578	SD平台橫扣蓋	直口	735.0	1	TD-M12R
13	X85586	SD中柱扣蓋	避位	2475.0	1	TD-M13R
14	X85558	玻璃扣蓋(企)	直口	2571.0	1	直接開料

趟門玉用料表

1	X85608	SD光企	避位	2516.0	1	SD-M01R
2	X85582	SD勾企料	避位	2516.0	1	SD-M02R
3	X85585	SD玉頂橫	避位	1426.0	1	SD-M03R
4	X85583	SD玉底橫	避位	1426.0	1	SD-M04R
5	X85621	SD玉橫玻璃線/頂	直口	1366.0	1	直接開料
6	X85621	SD玉橫玻璃線/底	避位	1366.0	1	SD-M06R

加工細則

頂留		mm
底留		mm
企料底部開避位		mm
底橫料防水巴鋸去		mm
安裝扣碼		
安裝扣碼		
多點鎖芯型號:		
手柄型號:		
限位撐型號:		
T窗最大的開度:		
窗玉搭位數:		

門玉款	寬度(mm)	高度(mm)	隻/幅	撐長
SD.R	1566.0	2516.0	1	

大圖版次		本圖版	A
		日期	19.07.11

窗号	宽度(W)	高度(H)	数量	樓層
T5CW C-1左下	2422.5	2625.0	12	7F,9F-21F

圖號	T5CW C-1左下

EG-DWG1

美特鋁質 有限公司 MIDI Aluminium Fabricator Ltd.	工程號	J837	拆圖	利春媚	2019.03.13
	地　盤	觀塘裕民坊	復核	謝永林	2019.03.20
名稱 趟門拆圖	顏　色	EC-DG-S332054 (3塗)	批准	Jason	2019.03.22

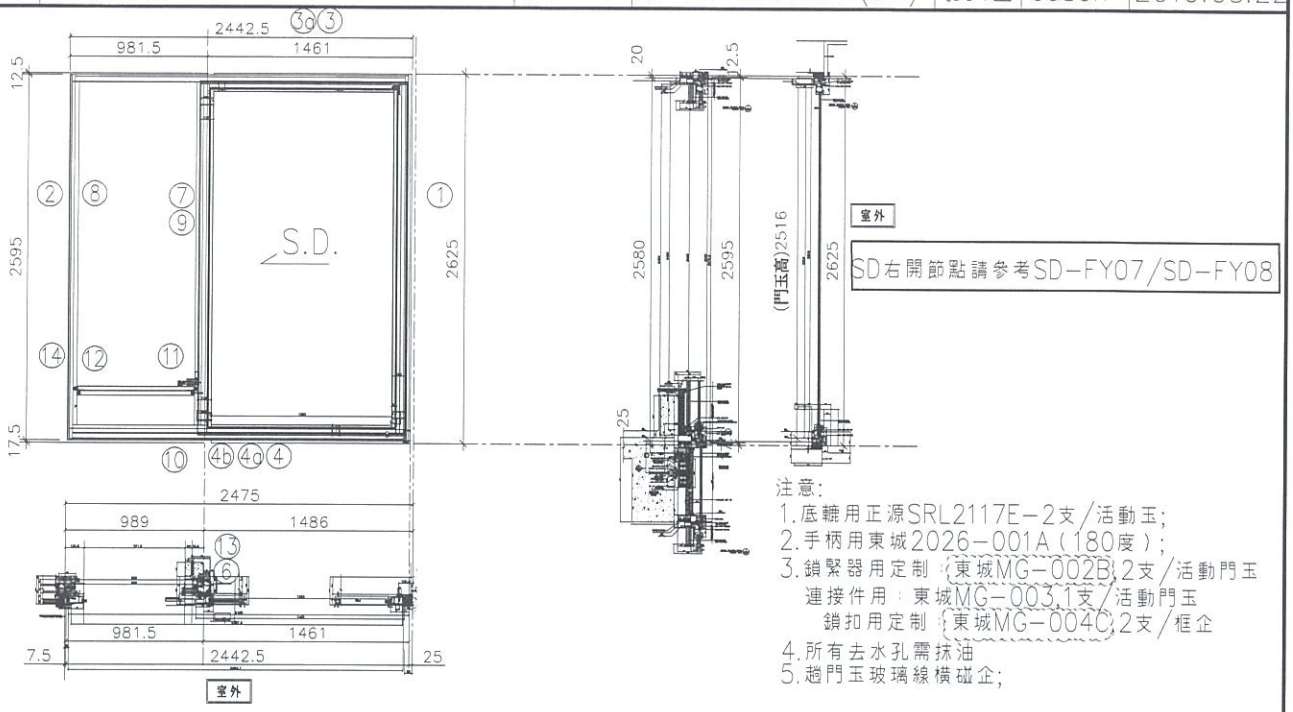

注意:
1. 底轆用正源SRL2117E-2支/活動玉;
2. 手柄用東城2026-001A(180度);
3. 鎖緊器用定制:(東城MG-002B)2支/活動門玉
   連接件用:東城MG-003.1支/活動門玉
   鎖扣用定制:(東城MG-004C)2支/框企
4. 所有去水孔需抹油
5. 趟門玉玻璃線橫磁企;

序號	料號	名稱	出荀	長度(mm)	支	加工說明
1	X85604	SD框墻邊企	避位	2625.0	1	TD-M01R
2	X85571	SD梗框企收邊	避位	2595.0	1	TD-M02R
3	X85581	SD框頂橫	避位	2395.0	1	TD-M03R
3a	X85624	SD框頂橫附加料	避位	1358.5	1	TD-M03aR
4	X85584	SD框底橫	避位	2395.0	1	TD-M04R
4a	X85623	SD框底橫附加料	避位	1358.5	1	TD-M04aR
4b	X85622	SD框底橫扣蓋	避位	2355.0	1	TD-M04bR
5						
6	X85652	SD中柱勾企	避位	2460.0	1	TD-M06R
7	X85627	SD梗企扣料	直口	2490.0	1	TD-M07R
8	X85627	SD梗企扣料	直口	2490	1	TD-M08R
9	X85626	SD梗企扣角線	直口	2436.0	2	直接開料
10	X85574	SD梗框底	直口	899.0	1	TD-M10R
11	X85572	SD平台橫料	直口	838.0	1	TD-M11R
12	X85578	SD平台橫扣蓋	直口	839.0	1	TD-M12R
13	X85586	SD中柱扣蓋	避位	2475.0	1	TD-M13R
14	X85558	玻璃扣蓋(企)	直口	2571.0	1	直接開料

趟門玉用料表

1	X85608	SD光企	避位	2516.0	1	SD-M01R
2	X85582	SD勾企料	避位	2516.0	1	SD-M02R
3	X85585	SD玉頂橫	避位	1342.0	1	SD-M03R
4	X85583	SD玉底橫	避位	1342.0	1	SD-M04R
5	X85621	SD玉橫玻璃線/頂	直口	1282.0	1	直接開料
6	X85621	SD玉橫玻璃線/底	避位	1282.0	1	SD-M06R

加工細則

頂留		mm
底留		mm
企料底部開避位		mm
底橫料防水巴鋸去		mm
安裝扣碼		
安裝扣碼		
多點鎖芯型號:		
手柄型號:		
限位撐型號:		
T窗最大的開度:		
窗玉搭位數:		

門玉款	寬度(mm)	高度(mm)	隻/幅	撐長
SD.R	1482.0	2516.0	1	

大圖版次		本圖版	A
		日期	19.07.11

窗号	宽度(W)	高度(H)	數量	樓層
T5CW C-1右下	2442.5	2625.0	12	7F,9F-21F

圖號 T5CW C-1右下

EG-DWG3

美特鋁質 有限公司
MIDI Aluminium Fabricator Ltd.

工程號	J-837	地盤	觀塘裕民坊

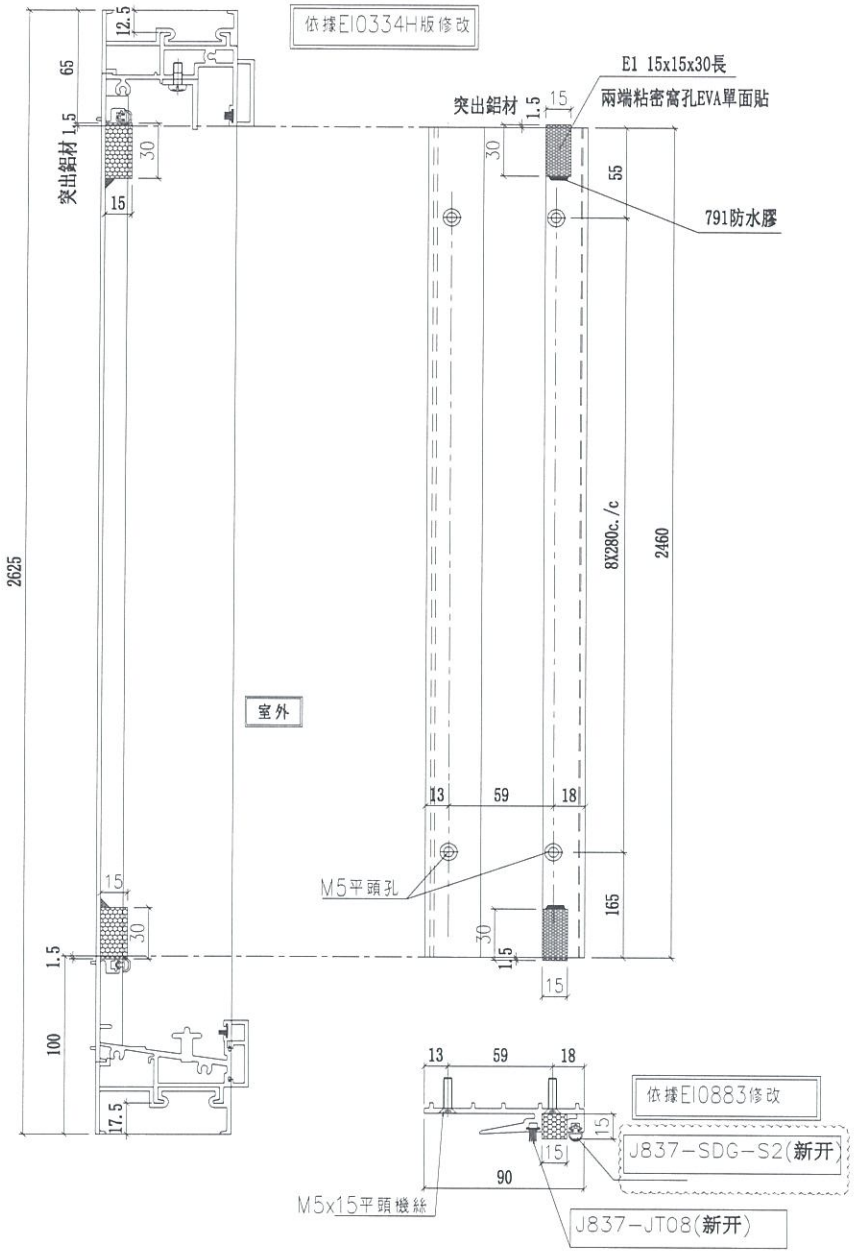

數量	窗號	樓層位置
35	T1CW D-1中	7/F,9/F~48/F
35	T1CW A-3	7/F,9/F~48/F
35	T1CW A-2	7/F,9/F~48/F
35	T1CWC-1左	7/F,9/F~48/F
35	T1CWC-1右	7/F,9/F~48/F
35	T1CWM-2	7/F,9/F~48/F
35	T1CWM-1	7/F,9/F~48/F
35	T1CWK-2	7/F,9/F~48/F
35	T1CWH-2左	7/F,9/F~48/F
35	T1CWH-2右	7/F,9/F~48/F
37	T3CWF-1右	7/F,9/F~50/F
37	T3CWM-2	7/F,9/F~50/F
37	T3CWK-2	7/F,9/F~50/F
37	T3CWK-1	7/F,9/F~50/F
37	T3CWJ-2	7/F,9/F~50/F
37	T3CWJ-1	7/F,9/F~50/F
37	T3CWH-2	7/F,9/F~50/F
37	T3CWH-1	7/F,9/F~50/F
37	T3CWB-2左	7/F,9/F~50/F
37	T3CWB-2右	7/F,9/F~50/F
37	T3CWD-1右	7/F,9/F~50/F
37	T3CWG-1右	7/F,9/F~50/F
35	T5CWM-2	7/F,9/F~48/F
35	T5CWG-2	7/F,9/F~48/F
35	T5CWG-1	7/F,9/F~48/F
35	T5CWE-2	7/F,9/F~48/F
35	T5CWE-1	7/F,9/F~48/F
12	T5CWC-1左下	7/F,9/F~21/F
12	T5CWC-1右下	7/F,9/F~21/F
993	: 合計	

名稱	SD中柱勾企	制圖	利春媚	2019.03.13	修改	A	B
材料	X85652	復核	謝永林	2019.03.20	日期	19.04.17	19.8.14
顏色	EC-DG-S332054	批准	Jason	2019.03.22	圖號	TD-M06R	

EG-DWG3

美特鋁質 有限公司
MIDI Aluminium Fabricator Ltd.

依據E10709修改

工程號 J-837 | 地盤 觀塘裕民坊

數量	窗號	樓層位置
35	T1CW D-1中	7/F,9/F~48/F
35	T1CW A-3	7/F,9/F~48/F
35	T1CW A-2	7/F,9/F~48/F
35	T1CWC-1左	7/F,9/F~48/F
35	T1CWC-1右	7/F,9/F~48/F
35	T1CWM-2	7/F,9/F~48/F
35	T1CWM-1	7/F,9/F~48/F
35	T1CWK-2	7/F,9/F~48/F
35	T1CWH-2左	7/F,9/F~48/F
35	T1CWH-2右	7/F,9/F~48/F
37	T3CWF-1右	7/F,9/F~50/F
37	T3CWM-2	7/F,9/F~50/F
37	T3CWK-2	7/F,9/F~50/F
37	T3CWK-1	7/F,9/F~50/F
37	T3CWJ-2	7/F,9/F~50/F
37	T3CWJ-1	7/F,9/F~50/F
37	T3CWH-2	7/F,9/F~50/F
37	T3CWH-1	7/F,9/F~50/F
37	T3CWB-2左	7/F,9/F~50/F
37	T3CWB-2右	7/F,9/F~50/F
37	T3CWD-1右	7/F,9/F~50/F
37	T3CWG-1右	7/F,9/F~50/F
35	T5CWM-2	7/F,9/F~48/F
35	T5CWG-2	7/F,9/F~48/F
35	T5CWG-1	7/F,9/F~48/F
35	T5CWE-2	7/F,9/F~48/F
35	T5CWE-1	7/F,9/F~48/F
12	T5CWC-1左下	7/F,9/F~21/F
12	T5CWC-1右下	7/F,9/F~21/F
993	: 合計	

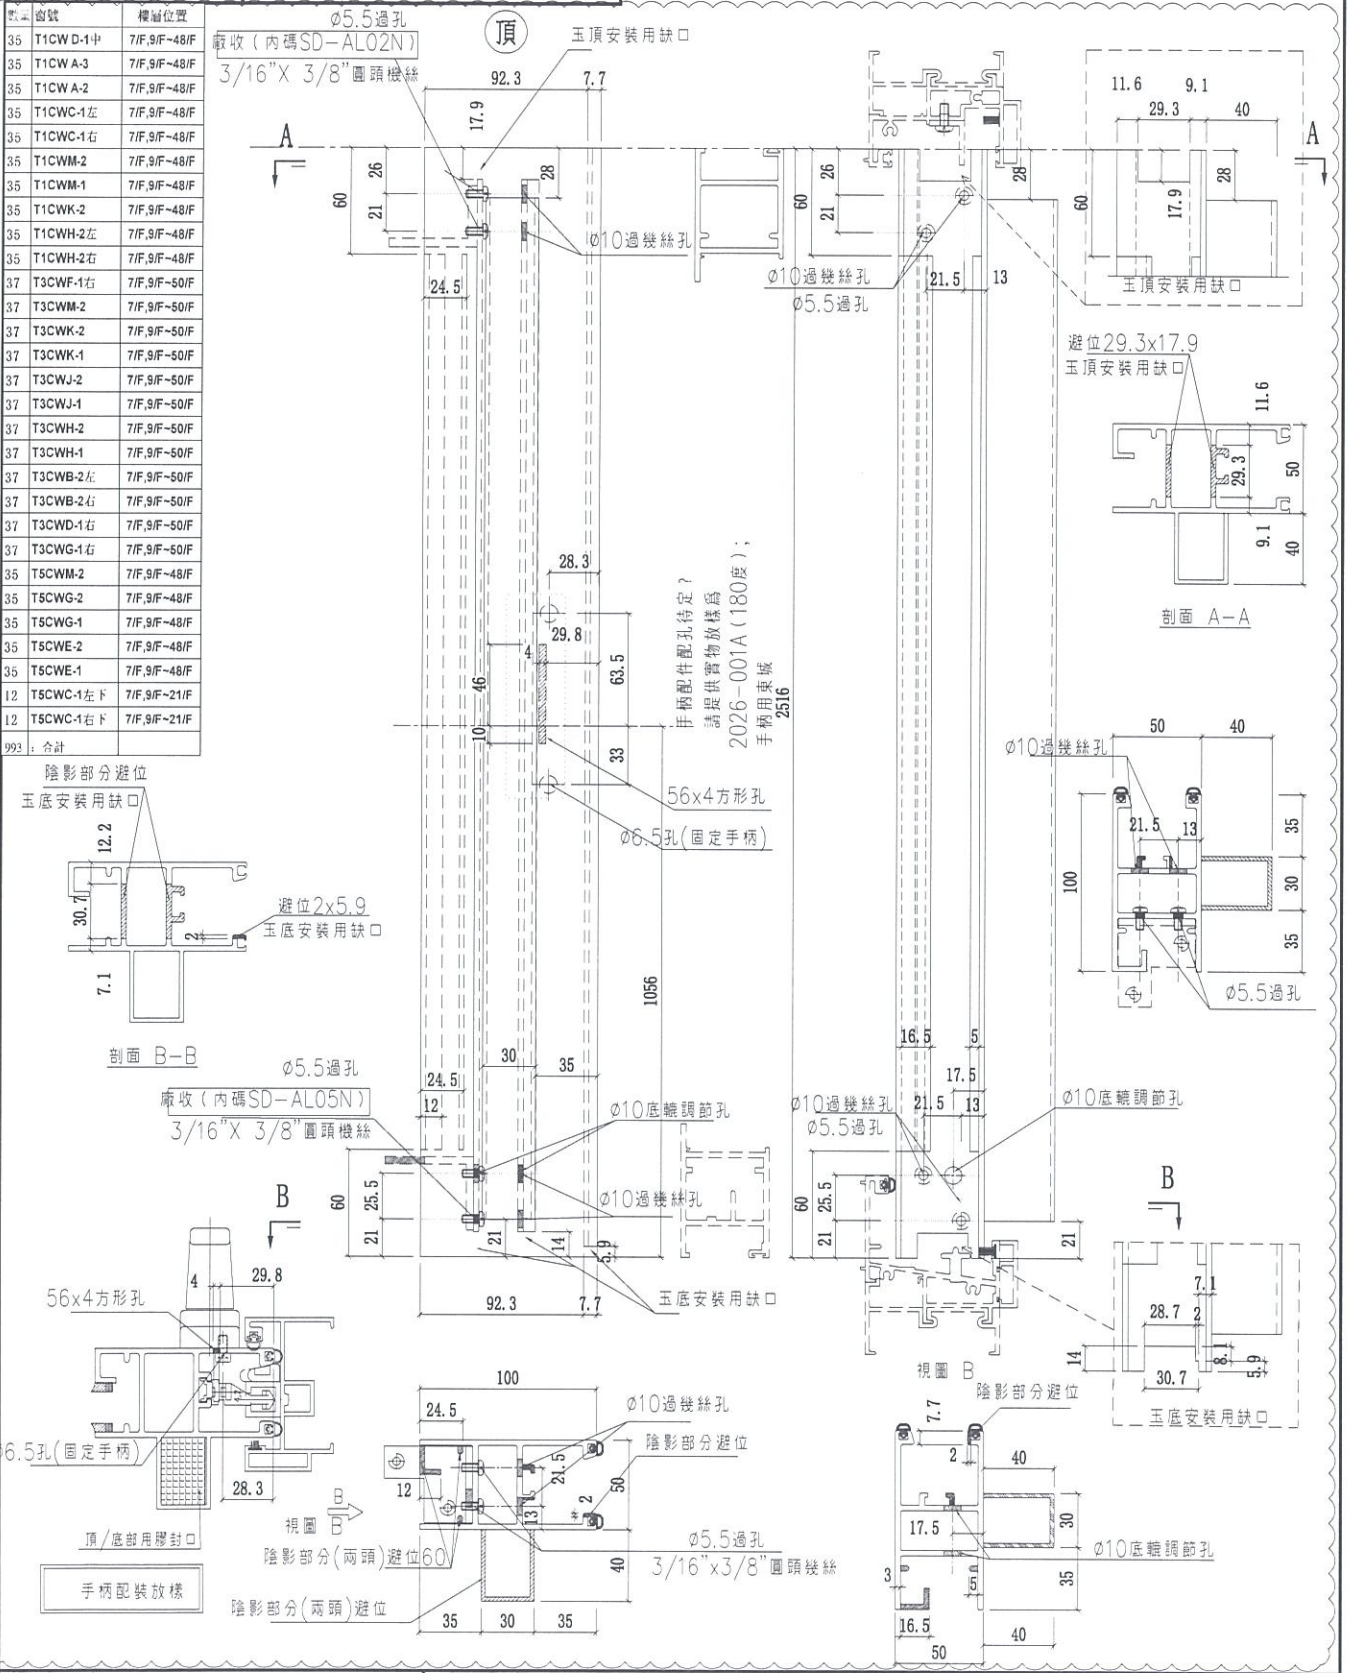

名稱	SD光企	制圖	利春媚	2019.02.26	修改	A		
材料	X85608	復核	謝永林	2019.03.01	日期	19.07.18		
顏色	EC-DG-S332054	批准	Jason	2019.03.22	圖號	SD-M01R		

EG-DWG3

美特鋁質 有限公司
MIDI Aluminium Fabricator Ltd.

依據EI0709修改

工程號 J-837 | 地盤 觀塘裕民坊

數量	編號	樓層位置
35	T1CW D-1中	7/F,9/F~48/F
35	T1CW A-3	7/F,9/F~48/F
35	T1CW A-2	7/F,9/F~48/F
35	T1CWC-1左	7/F,9/F~48/F
35	T1CWC-1右	7/F,9/F~48/F
35	T1CWM-2	7/F,9/F~48/F
35	T1CWM-1	7/F,9/F~48/F
35	T1CWK-2	7/F,9/F~48/F
35	T1CWH-2左	7/F,9/F~48/F
35	T1CWH-2右	7/F,9/F~48/F
37	T3CWF-1右	7/F,9/F~50/F
37	T3CWM-2	7/F,9/F~50/F
37	T3CWK-2	7/F,9/F~50/F
37	T3CWK-1	7/F,9/F~50/F
37	T3CWJ-2	7/F,9/F~50/F
37	T3CWJ-1	7/F,9/F~50/F
37	T3CWH-2	7/F,9/F~50/F
37	T3CWH-1	7/F,9/F~50/F
37	T3CWB-2左	7/F,9/F~50/F
37	T3CWB-2右	7/F,9/F~50/F
37	T3CWD-1右	7/F,9/F~50/F
37	T3CWG-1右	7/F,9/F~50/F
35	T5CWM-2	7/F,9/F~48/F
35	T5CWG-2	7/F,9/F~48/F
35	T5CWG-1	7/F,9/F~48/F
35	T5CWE-2	7/F,9/F~48/F
35	T5CWE-1	7/F,9/F~48/F
12	T5CWC-1左下	7/F,9/F~21/F
12	T5CWC-1右下	7/F,9/F~21/F
993	: 合計	

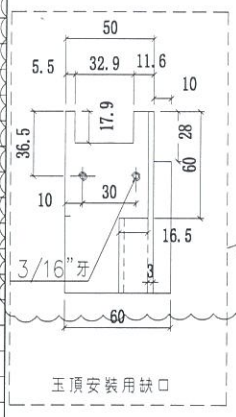

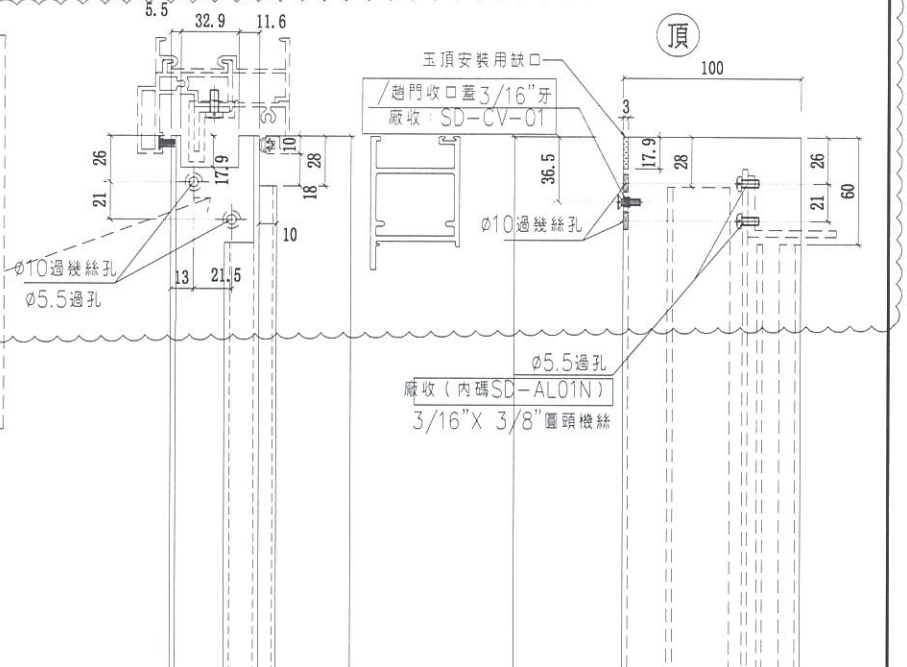

趟門收口蓋(1隻)：廠安裝于勾企上出貨，安裝門玉時拆下，后再裝上.

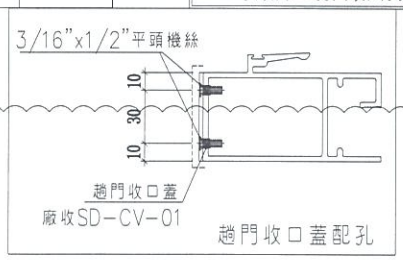

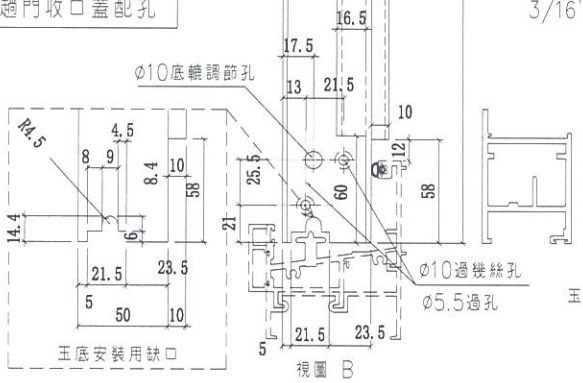

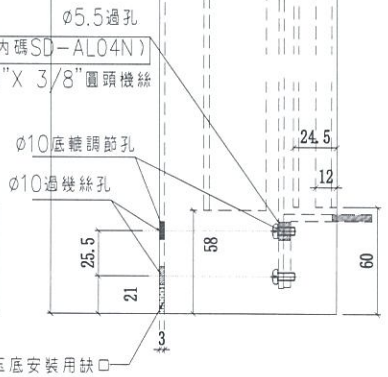

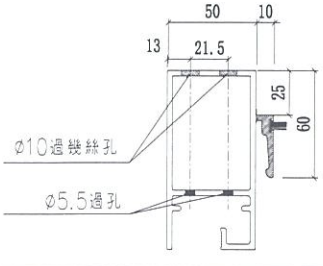

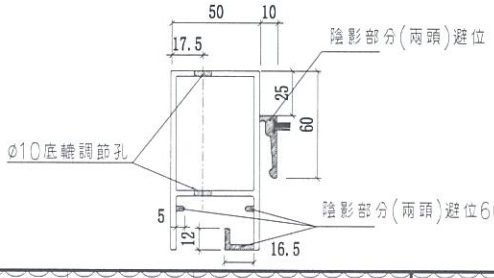

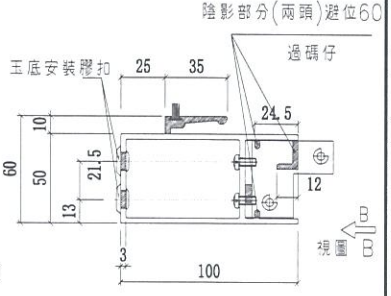

名稱	SD勾企料	制圖	利春媚	2019.03.05	修改	A	
材料	X85582	復核	謝永林	2019.03.20	日期	19.07.18	
顏色	EC-DG-S332054	批准	Jason	2019.03.22	圖號	SD-M02R	

EG-DWG3

美特鋁質 有限公司
MIDI Aluminium Fabricator Ltd.

工程號	J-837	地盤	觀塘裕民坊

數據表－詳見SD-M03R(1)

依據EI0709修改

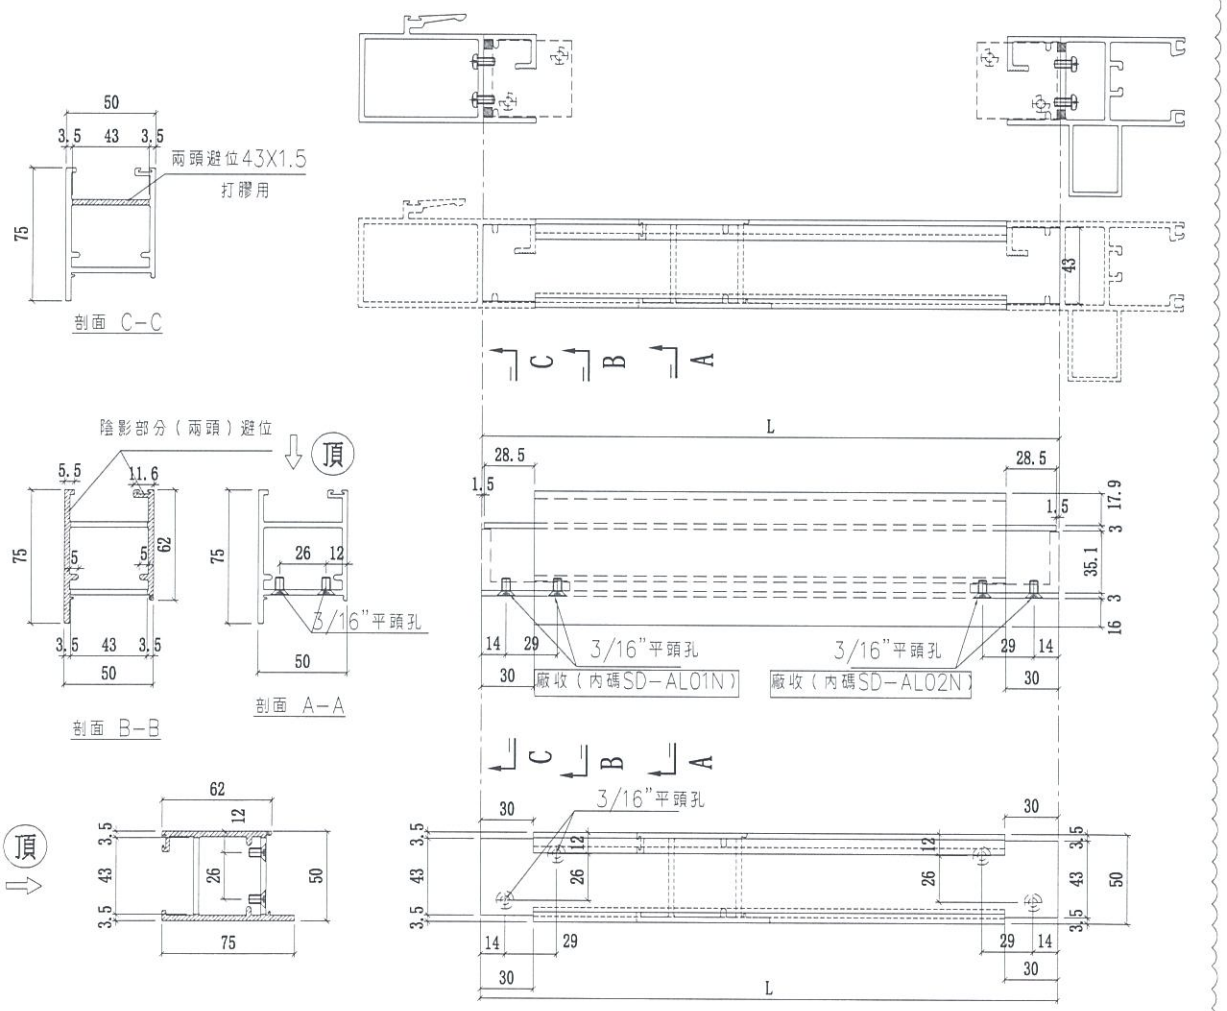

名稱	SD玉頂橫	制圖	利春媚	2019.03.13	修改	A	B	C
材料	X85585	復核	謝永林	2019.03.20	日期	19.03.30	19.04.17	19.07.18
顏色	EC-DG-S332054	批准	Jason	2019.03.22	圖號	SD-M03R		

EG-DWG3

美特鋁質 有限公司
MIDI Aluminium Fabricator Ltd.

拆圖一詳見SD-M03R

工程號	J-837	地盤	觀塘裕民坊

依據EI0709修改

數量	L	窗號	樓層位置	右SD
35	1026	T1CW D-1中	7/F,9/F~48/F	1170
35	1681	T1CW A-3	7/F,9/F~48/F	1825
35	976	T1CW A-2	7/F,9/F~48/F	1120
35	1376	T1CWC-1左	7/F,9/F~48/F	1520
36	1026	T1CWC-1右	7/F~48/F	1170
35	1226	T1CWM-2	7/F,9/F~48/F	1370
35	1026	T1CWM-1	7/F,9/F~48/F	1170
35	1226	T1CWK-2	7/F,9/F~48/F	1370
35	1376	T1CWH-2左	7/F,9/F~48/F	1520
35	976	T1CWH-2右	7/F,9/F~48/F	1120
37	1376	T3CWF-1右	7/F,9/F~50/F	1520
37	1376	T3CWM-2	7/F,9/F~50/F	1520
37	1226	T3CWK-2	7/F,9/F~50/F	1370
37	1026	T3CWK-1	7/F,9/F~50/F	1170
37	1226	T3CWJ-2	7/F,9/F~50/F	1370
37	1026	T3CWJ-1	7/F,9/F~50/F	1170
37	1026	T3CWH-2	7/F,9/F~50/F	1170
37	1226	T3CWH-1	7/F,9/F~50/F	1370
37	1376	T3CWB-2左	7/F,9/F~50/F	1520
37	976	T3CWB-2右	7/F,9/F~50/F	1120
37	976	T3CWD-1右	7/F,9/F~50/F	1120
37	1226	T3CWG-1右	7/F,9/F~50/F	1370
35	1401	T5CWM-2	7/F,9/F~48/F	1545
35	1226	T5CWG-2	7/F,9/F~48/F	1370
35	1026	T5CWG-1	7/F,9/F~48/F	1170
35	1226	T5CWE-2	7/F,9/F~48/F	1370
35	1026	T5CWE-1	7/F,9/F~48/F	1170
12	1426	T5CWC-1左下	7/F,9/F~21/F	1570
12	1342	T5CWC-1右下	7/F,9/F~21/F	1486

名稱	SD玉頂橫	制圖	利春媚	2019.03.13	修改	A	B
材料	X85585	復核	謝永林	2019.03.20	日期	19.05.06	19.07.18
顏色	EC-DG-S332054	批准	Jason	2019.03.22	圖號	SD-M03R(1)	

EG-DWG3

美特鋁質 有限公司
MIDI Aluminium Fabricator Ltd.

工程號	J-837	地盤	觀塘裕民坊

數據表－詳見SD-M04R（1）

依據EI0709修改

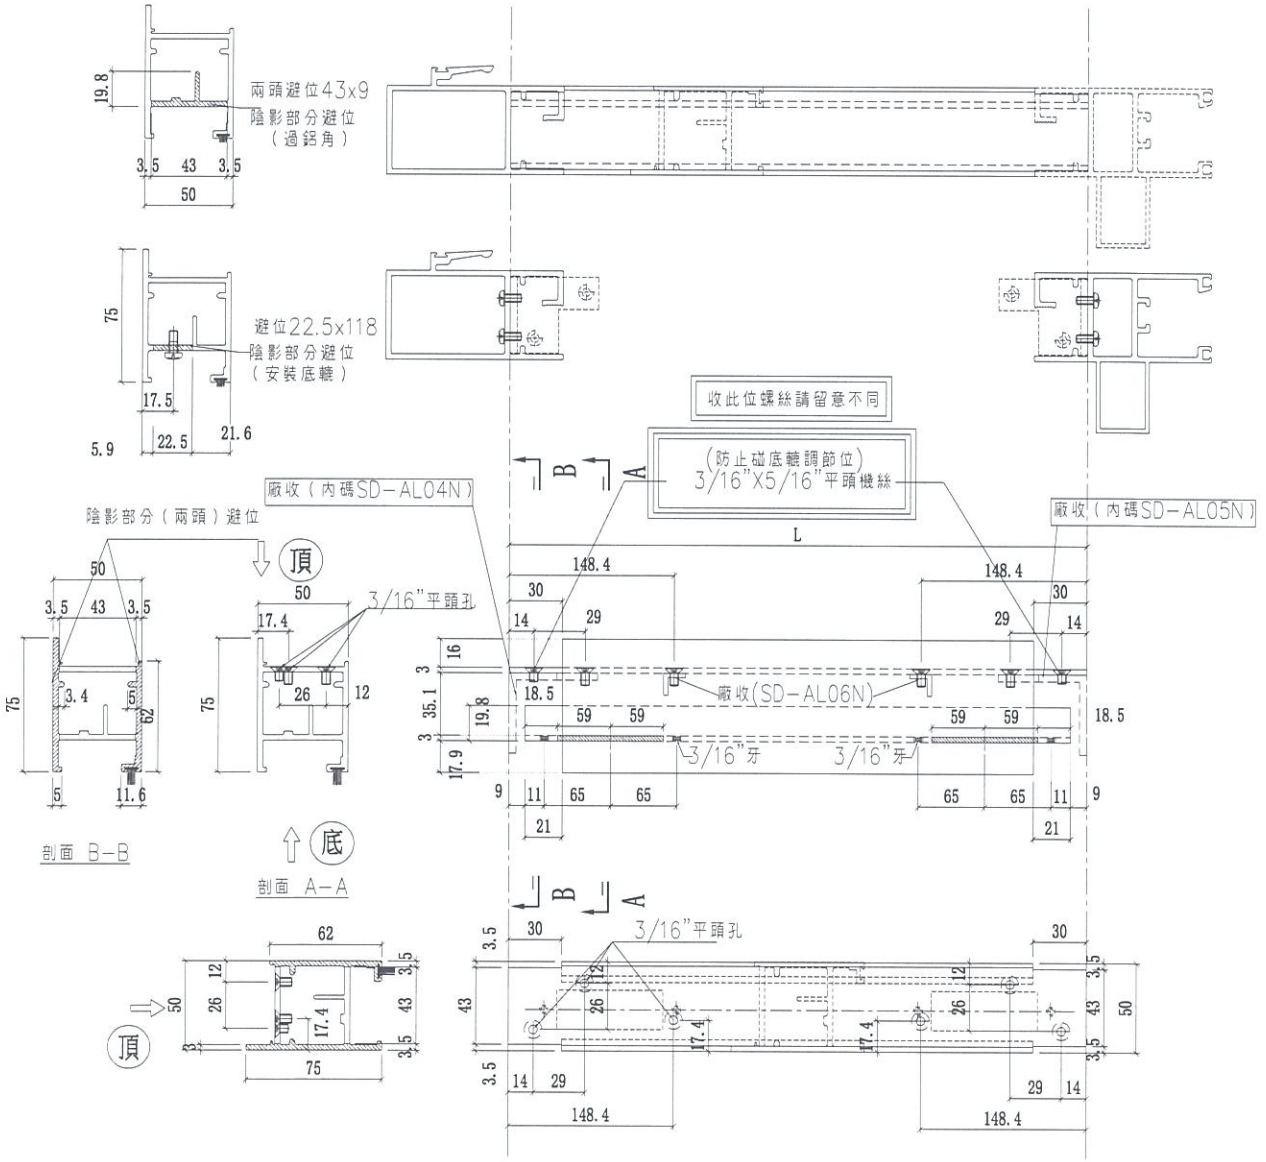

名稱	SD玉底橫	制圖	利春娟	2019.03.13	修改	A	B	C
材料	X85583	復核	謝永林	2019.03.20	日期	19.03.30	19.04.17	19.07.18
顏色	EC-DG-S332054	批准	Jason	2019.03.22	圖號	SD-M04R		

EG-DWG3

美特鋁質 有限公司
MIDI Aluminium Fabricator Ltd.

拆圖一詳見SD-M04R

工程號	J-837	地盤	觀塘裕民坊

依據EI0709修改

數量	L	窗號	樓層位置	右SD
35	1026	T1CW D-1中	7/F,9/F~48/F	1170
35	1681	T1CW A-3	7/F,9/F~48/F	1825
35	976	T1CW A-2	7/F,9/F~48/F	1120
35	1376	T1CWC-1左	7/F,9/F~48/F	1520
36	1026	T1CWC-1右	7/F~48/F	1170
35	1226	T1CWM-2	7/F,9/F~48/F	1370
35	1026	T1CWM-1	7/F,9/F~48/F	1170
35	1226	T1CWK-2	7/F,9/F~48/F	1370
35	1376	T1CWH-2左	7/F,9/F~48/F	1520
35	976	T1CWH-2右	7/F,9/F~48/F	1120
37	1376	T3CWF-1右	7/F,9/F~50/F	1520
37	1376	T3CWM-2	7/F,9/F~50/F	1520
37	1226	T3CWK-2	7/F,9/F~50/F	1370
37	1026	T3CWK-1	7/F,9/F~50/F	1170
37	1226	T3CWJ-2	7/F,9/F~50/F	1370
37	1026	T3CWJ-1	7/F,9/F~50/F	1170
37	1026	T3CWH-2	7/F,9/F~50/F	1170
37	1226	T3CWH-1	7/F,9/F~50/F	1370
37	1376	T3CWB-2左	7/F,9/F~50/F	1520
37	976	T3CWB-2右	7/F,9/F~50/F	1120
37	976	T3CWD-1右	7/F,9/F~50/F	1120
37	1226	T3CWG-1右	7/F,9/F~50/F	1370
35	1401	T5CWM-2	7/F,9/F~48/F	1545
35	1226	T5CWG-2	7/F,9/F~48/F	1370
35	1026	T5CWG-1	7/F,9/F~48/F	1170
35	1226	T5CWE-2	7/F,9/F~48/F	1370
35	1026	T5CWE-1	7/F,9/F~48/F	1170
12	1426	T5CWC-1左下	7/F,9/F~21/F	1570
12	1342	T5CWC-1右下	7/F,9/F~21/F	1486

名稱	SD玉底橫	制圖	利春媚	2019.03.13	修改	A	B
材料	X85583	復核	謝永林	2019.03.20	日期	19.05.06	19.07.18
顏色	EC-DG-S332054	批准	Jason	2019.03.22	圖號	SD-M04R(1)	

EG-DWG3

美特鋁質 有限公司
MIDI Aluminium Fabricator Ltd.

工程號	J-837	地盤	觀塘裕民坊

工廠用

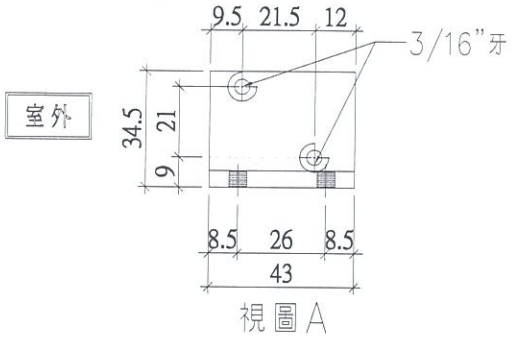

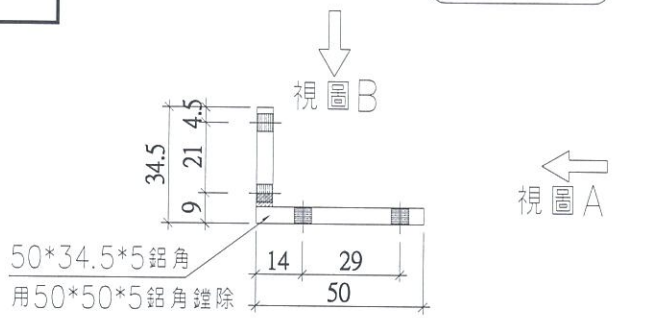

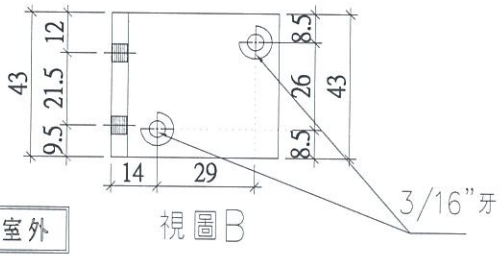

圖號：	SD-AL01N
數量：	2026+4=2030支
位置：	門玉組裝(光企)碼仔(頂)

工廠用

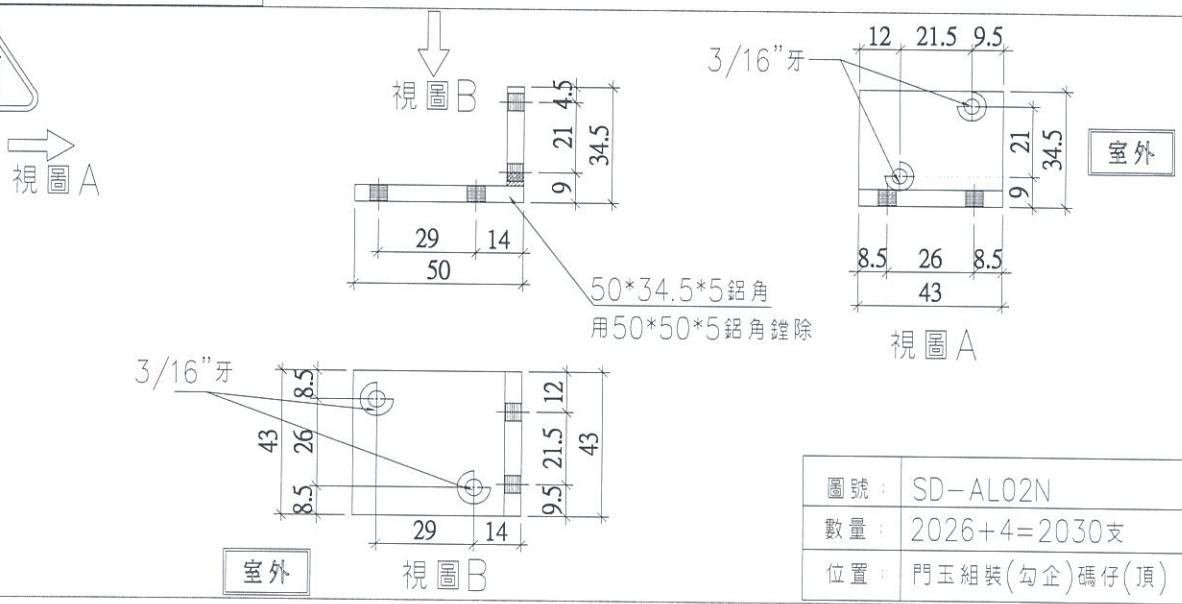

圖號：	SD-AL02N
數量：	2026+4=2030支
位置：	門玉組裝(勾企)碼仔(頂)

工廠用

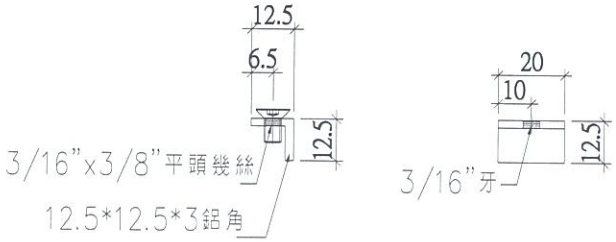

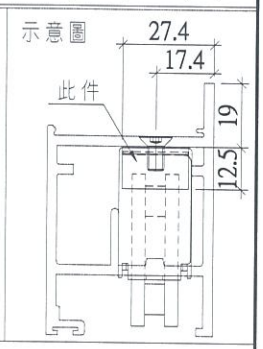

圖號：	SD-AL06N
數量：	4052+8=4060支
位置：	門玉組裝(底橫)碼仔

名稱	趟門組裝鋁碼加工圖	制圖	利春媚	2019.07.11	修改	新增		
材料	50*50*5/12.5*12.5*3鋁角	復核	謝永林	2019.07.12	日期			
顏色	MILL	批准	Jason	2019.07.25	圖號	SD-AL01N		

EG-DWG3

美特鋁質 有限公司
MIDI Aluminium Fabricator Ltd.

工程號	J-837	地盤	觀塘裕民坊

圖號：	SD-AL04N
數量：	2026+4=2030支
位置：	門玉組裝(光企)碼仔(底)

工廠用

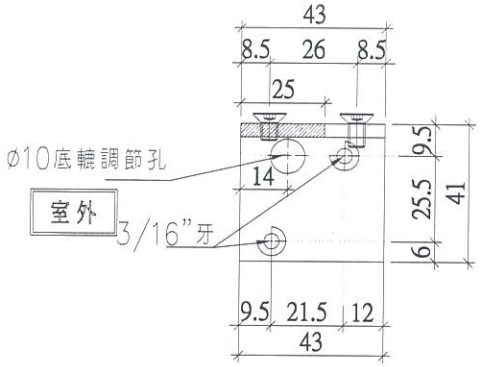

視圖A

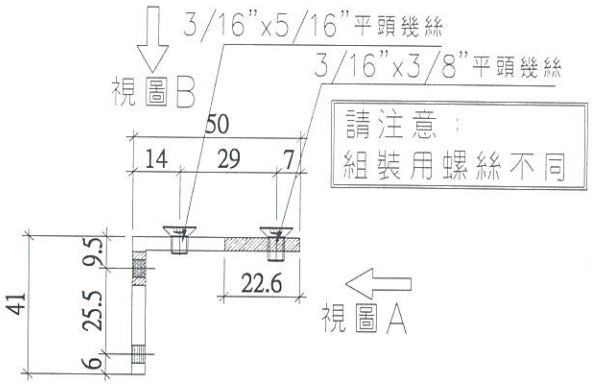

請注意：
組裝用螺絲不同

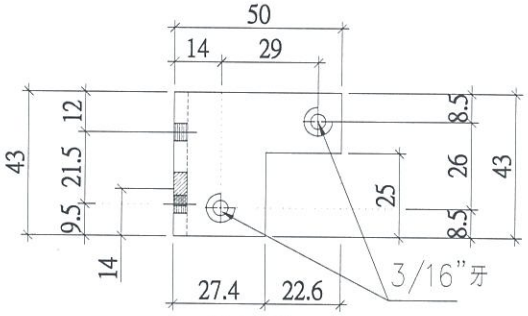

室外

視圖B

圖號：	SD-AL05N
數量：	2026+4=2030支
位置：	門玉組裝(勾企)碼仔(底)

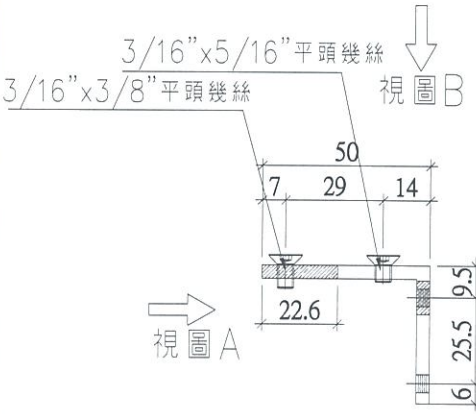

請注意：
組裝用螺絲不同

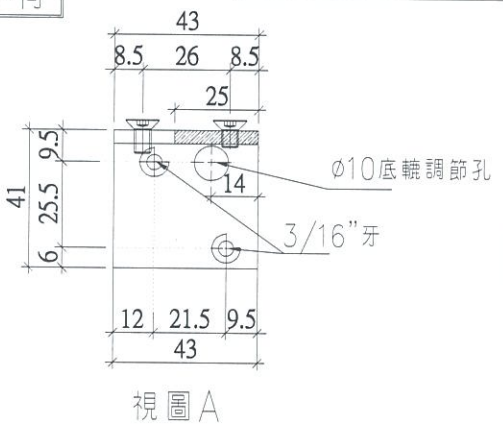

室外

視圖A

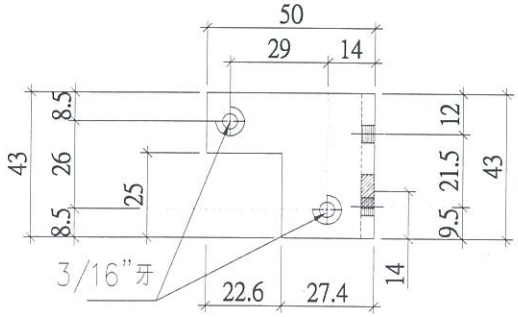

視圖B

室外

名稱	趟門組裝鋁碼加工圖	制圖	利春媚	2019.07.11	修改	新增		
材料	50*50*4鋁角	復核	謝永林	2019.07.12	日期			
顏色	MILL	批准	Jason	2019.07.25	圖號	SD-AL04N		