



工程指示 / 要求簡箋(E.I.)

工程指示編號：EI / 0733 / 19

修改版次：A

工程編號：J - 837

工程名稱：觀塘裕民坊

工程項目：Glass Cladding 室外企身收口鋁板(大貨 T1-T5)(TYP+SU)

收件人：生統/ 永林

發件人：Eric Liu

日期：13/07/2019

要求提供 / 確認 事項：

- |                                    |                                     |                               |
|------------------------------------|-------------------------------------|-------------------------------|
| <input type="checkbox"/> 初步鋁料 B.M. | <input type="checkbox"/> 加工拆圖，然後生產  | <input type="checkbox"/> 尺寸表  |
| <input type="checkbox"/> 正式鋁料 B.M. | <input type="checkbox"/> 技術上資料 / 指示 | <input type="checkbox"/> 報價   |
| <input type="checkbox"/> 配件 B.M.   | <input type="checkbox"/> 樣辦或貨品說明書   | <input type="checkbox"/> 分判合約 |
| <input type="checkbox"/> 其他：_____  |                                     |                               |

內容：

請按加工圖生產 Glass cladding 企身收口鋁板，送地盤安裝 (T1-T5)(標準層+特式層)

A 版:已修改原版暫停的加工圖，現放行生產

請留意: 1) 要按 5 個 MO 生產，MO 請按 EI9959A 提供樓層分 MO

2) 包裝分座，每 5 層一批

3) 組裝用鋁槽、鋁角及加力鋁巴同樣在此 EI 內，請留意

謝謝！

請在 2019/ 7 / 31 前完成上列要求。

附：13 頁圖登，63 頁加工圖

以上項目為：

- 原合約工程包                       原合約工程加 / 減賬                       新工程報價

原因：-

分發東莞各部門：

- ( ) 生產技術總監  連附件    ( ) 技術部  連附件 *永林*    ( ) 生產部  連附件    ( ) 機械設計部  連附件  
 ( ) 採購部  連附件    ( ) 生產統籌部  連附件 *永林*  
 ( ) 質檢部  連附件    ( ) 會計部  連附件    ( ) 報關組  連附件    ( ) 其他 楊榮輝  連附件

分發其他分判：  
( ) 王禮秋  連附件

分發香港各部門：

- ( ) 行政部  連附件    ( ) 會計部  連附件    ( ) 統籌部  連附件    ( ) 工程部地盤科文  連附件 *楊*  
 ( ) 採購部  連附件    ( ) QS 部  連附件    ( ) 維修部  連附件    ( ) 其他 \_\_\_\_\_  連附件

傳遞編號：

HK 1594 / 19

發件人簽署：

項目經理簽署：

*Eric Liu*  
*PP*



**圖則登記表**  
DRAWING REGISTER

工程名稱 Project Title: <b>觀塘裕民坊(6-7F&amp;9-RF)</b>
Glass Cladding 收边铝板
工程編號 Project No: <b>J-837</b>

接收日期 Receiving Date (適用於客戶圖則)

年									
月									
日									

分發予 Distributed To


發出日期 Issued Date

年	19	19							
月	05	07							
日	26	12							

圖則編號 Drg. No.	圖則名稱 Drawing Title
API-AG217W	組裝用角鋁
API-AG218W	組裝用角鋁
API-AG219W	組裝用角鋁
API-AG220W	組裝用角鋁
API-AP201(1 of 2)	室外收邊鋁板
API-AP201(2 of 2)	室外收邊鋁板
API-AP202(1 of 2)	室外收邊鋁板
API-AP202(2 of 2)	室外收邊鋁板
API-AP203S(1 of 2)	室外收邊鋁板
API-AP203S(2 of 2)	室外收邊鋁板
API-AP204(1 of 2)	室外收邊鋁板
API-AP204(2 of 2)	室外收邊鋁板
API-AP205(1 of 2)	室外收邊鋁板
API-AP205(2 of 2)	室外收邊鋁板
API-AP206S(1 of 2)	室外收邊鋁板
API-AP206S(2 of 2)	室外收邊鋁板
API-AP207S(1 of 2)	室外收邊鋁板
API-AP207S(2 of 2)	室外收邊鋁板
API-AP208S(1 of 2)	室外收邊鋁板
API-AP208S(2 of 2)	室外收邊鋁板
API-AP209S(1 of 2)	室外收邊鋁板
API-AP209S(2 of 2)	室外收邊鋁板
API-AP210S(1 of 2)	室外收邊鋁板
API-AP210S(2 of 2)	室外收邊鋁板
API-AP211S(1 of 2)	室外收邊鋁板

修訂編號 Revision No.	
26	- -
27	- -
28	- -
29	- -
30	- A
31	- -
32	- -
33	- -
34	- -
35	- -
36	- A
37	- -
38	- -
39	- -
40	- -
41	- -
42	- A
43	- -
44	- A
45	- -
46	- A
47	- -
48	- A
49	- -
50	- -

圖則登記表  
DRAWING REGISTER

工程名稱 Project Title: <b>觀塘裕民坊(6-7F&amp;9-RF)</b>	年	月	日	接收日期 Receiving Date (適用於客戶圖則)						
Glass Cladding 收边铝板										
工程編號 Project No: <b>J-837</b>										

分發予 Distributed To	年	月	日	發出日期 Issued Date						
				19	19					
				05	07					
				26	12					

圖則編號 Drg. No.	圖則名稱 Drawing Title		修訂編號 Revision No.						
API-AP211S(2 of 2)	室外收边铝板	51	-	-					
API-AP212(1 of 2)	室外收边铝板	52	-	-					
API-AP212(2 of 2)	室外收边铝板	53	-	-					
API-AP213(1 of 2)	室外收边铝板	54	-	A					
API-AP213(2 of 2)	室外收边铝板	55	-	-					
API-AP214S(1 of 2)	室外收边铝板	56	-	-					
API-AP214S(2 of 2)	室外收边铝板	57	-	-					
API-AP215(1 of 2)	室外收边铝板	58	-	-					
API-AP215(2 of 2)	室外收边铝板	59	-	-					
API-AP216(1 of 2)	室外收边铝板	60	-	A					
API-AP216(2 of 2)	室外收边铝板	61	-	-					
API-AP217	室外收边铝板	62	-	-					
API-AP218	室外收边铝板	63	-	-					
API-AP219	室外收边铝板	64	-	-					
API-AP220	室外收边铝板	65	-	-					
API-AP221	室外收边铝板	66	-	-					
API-AP222	室外收边铝板	67	-	-					
API-AP223	室外收边铝板	68	-	-					
API-AP224	室外收边铝板	69	-	-					
API-AP225	室外收边铝板	70	-	-					
API-AP226	室外收边铝板	71	-	-					
API-AP227	室外收边铝板	72	-	-					
API-AP228	室外收边铝板	73	-	-					
API-AP229	室外收边铝板	74	-	-					
API-AP230	室外收边铝板	75	-	-					



圖則登記表  
DRAWING REGISTER

工程名稱 Project Title: <b>觀塘裕民坊(6-7F&amp;9-RF)</b>	年	接收日期 Receiving Date (適用於客戶圖則)							
Glass Cladding 收边铝板		月							
工程編號 Project No: <b>J-837</b>			日						

分發予 Distributed To	年	發出日期 Issued Date								
		月	19	19						
			日	05	07					
		26		12						

圖則編號 Drg. No.	圖則名稱 Drawing Title		修訂編號 Revision No.							
API-AP254	室外收边铝板	101	-	-						
API-AP255S	室外收边铝板	102	-	A						
API-AP256S	室外收边铝板	103	-	-						
API-AP257	室外收边铝板	104	-	-						
API-AP258S	室外收边铝板	105	-	A						
API-AP259	室外收边铝板	106	-	-						
API-AP260	室外收边铝板	107	-	-						
API-AP261	室外收边铝板	108	-	-						
API-AP262	室外收边铝板	109	-	-						
API-AP263	室外收边铝板	110	-	-						
API-AP264	室外收边铝板	111	-	-						
API-AP265	室外收边铝板	112	-	-						
API-AP266	室外收边铝板	113	-	-						
API-AP267	室外收边铝板	114	-	-						
API-AP268	室外收边铝板	115	-	-						
API-AP269	室外收边铝板	116	-	-						
API-AP270	室外收边铝板	117	-	-						
API-AP271	室外收边铝板	118	-	-						
API-AP272	室外收边铝板	119	-	-						
API-AP273	室外收边铝板	120	-	-						
API-AP274	室外收边铝板	121	-	-						
API-AP275	室外收边铝板	122	-	-						
API-AP276	室外收边铝板	123	-	-						
API-AP277	室外收边铝板	124	-	-						
API-AP278	室外收边铝板	125	-	-						

圖則登記表  
DRAWING REGISTER

工程名稱 Project Title: <b>觀塘裕民坊(6-7F&amp;9-RF)</b>
Glass Cladding 收边铝板
工程編號 Project No: <b>J-837</b>

接收日期 Receiving Date (適用於客戶圖則)

年									
月									
日									

分發予 Distributed To


發出日期 Issued Date

年	19	19							
月	05	07							
日	26	12							

圖則編號 Drg. No.	圖則名稱 Drawing Title
API-AP301	室外收边铝板
API-AP302	室外收边铝板
API-AP303S	室外收边铝板
API-AP304	室外收边铝板
API-AP305	室外收边铝板
API-AP306S	室外收边铝板
API-AP307	室外收边铝板
API-AP308	室外收边铝板
API-AP309S	室外收边铝板
API-AP310S	室外收边铝板
API-AP311S	室外收边铝板
API-AP312S	室外收边铝板
API-AP313S	室外收边铝板
API-AP314S	室外收边铝板
API-AP315S	室外收边铝板
API-AP316S	室外收边铝板
API-AP317	室外收边铝板
API-AP318	室外收边铝板
API-AP319S	室外收边铝板
API-AP321	室外收边铝板
API-AP322	室外收边铝板
API-AP323S	室外收边铝板
API-AP324	室外收边铝板
API-AP325	室外收边铝板
API-AP326	室外收边铝板

修訂編號 Revision No.	
126	- A
127	- -
128	- -
129	- A
130	- -
131	- -
132	- A
133	- -
134	- -
135	- A
136	- A
137	- A
138	- A
139	- A
140	- A
141	- -
142	- -
143	- A
144	- -
145	- -
146	- A
147	- -
148	- -
149	- A
150	- -

圖則登記表  
DRAWING REGISTER

工程名稱 Project Title: <b>觀塘裕民坊(6-7F&amp;9-RF)</b>	年	接收日期 Receiving Date (適用於客戶圖則)							
Glass Cladding 收边铝板		月							
工程編號 Project No: <b>J-837</b>			日						

分發予 Distributed To	年	發出日期 Issued Date								
		月	19	19						
			日	05	07					
		26		12						

圖則編號 Drg. No.	圖則名稱 Drawing Title		修訂編號 Revision No.							
API-AP327	室外收边铝板	151	-	-						
API-AP328	室外收边铝板	152	-	-						
API-AP329	室外收边铝板	153	-	-						
API-AP330	室外收边铝板	154	-	-						
API-AP331	室外收边铝板	155	-	-						
API-AP332	室外收边铝板	156	-	-						
API-AP333	室外收边铝板	157	-	-						
API-AP334	室外收边铝板	158	-	-						
API-AP335	室外收边铝板	159	-	-						
API-AP336	室外收边铝板	160	-	-						
API-AP337	室外收边铝板	161	-	-						
API-AP338	室外收边铝板	162	-	-						
API-AP339	室外收边铝板	163	-	-						
API-AP340	室外收边铝板	164	-	-						
API-AP341	室外收边铝板	165	-	-						
API-AP342	室外收边铝板	166	-	-						
API-AP343	室外收边铝板	167	-	-						
API-AP344S	室外收边铝板	168	-	A						
API-AP345	室外收边铝板	169	-	-						
API-AP346	室外收边铝板	170	-	-						
API-AP347S	室外收边铝板	171	-	A						
API-AP348	室外收边铝板	172	-	-						
API-AP349	室外收边铝板	173	-	-						
API-AP350S	室外收边铝板	174	-	A						
API-AP351	室外收边铝板	175	-	-						

圖則登記表  
DRAWING REGISTER

工程名稱 Project Title: <b>觀塘裕民坊(6-7F&amp;9-RF)</b>	年	接收日期 Receiving Date (適用於客戶圖則)							
Glass Cladding 收边铝板		月							
工程編號 Project No: <b>J-837</b>			日						

分發予 Distributed To	年	發出日期 Issued Date								
		月	19	19						
			日	05	07					
			26	12						

圖則編號 Drg. No.	圖則名稱 Drawing Title		修訂編號 Revision No.							
API-AP352	室外收边铝板	176	-	-						
API-AP353	室外收边铝板	177	-	-						
API-AP354	室外收边铝板	178	-	-						
API-AP355	室外收边铝板	179	-	-						
API-AP356	室外收边铝板	180	-	-						
API-AP357	室外收边铝板	181	-	-						
API-AP358	室外收边铝板	182	-	-						
API-AP359	室外收边铝板	183	-	-						
API-AP360	室外收边铝板	184	-	-						
API-AP361	室外收边铝板	185	-	-						
API-AP362	室外收边铝板	186	-	-						
API-AP363	室外收边铝板	187	-	-						
API-AP364	室外收边铝板	188	-	-						
API-AP365S	室外收边铝板	189	-	-						
API-AP366	室外收边铝板	190	-	-						
API-AP367S	室外收边铝板	191	-	-						
API-AP368S	室外收边铝板	192	-	-						
API-AP369	室外收边铝板	193	-	-						
API-AP370S	室外收边铝板	194	-	-						
API-AP371S	室外收边铝板	195	-	-						
API-AP372	室外收边铝板	196	-	-						
API-AP373S	室外收边铝板	197	-	-						
API-AP374S	室外收边铝板	198	-	-						
API-AP375	室外收边铝板	199	-	-						
API-AP376S	室外收边铝板	200	-	A						

圖則登記表  
DRAWING REGISTER

工程名稱 Project Title: <b>觀塘裕民坊(6-7F&amp;9-RF)</b>	年	接收日期 Receiving Date (適用於客戶圖則)							
Glass Cladding 收边铝板		月							
工程編號 Project No: <b>J-837</b>			日						

分發予 Distributed To	年	發出日期 Issued Date								
		月	19	19						
			日	05	07					

圖則編號 Drg. No.	圖則名稱 Drawing Title		修訂編號 Revision No.							
API-AP377S	室外收边铝板	201	-	-						
API-AP378	室外收边铝板	202	-	-						
API-AP379S	室外收边铝板	203	-	A						
API-AP380S	室外收边铝板	204	-	-						
API-AP381	室外收边铝板	205	-	-						
API-AP382S	室外收边铝板	206	-	A						
API-AP383	室外收边铝板	207	-	-						
API-AP384	室外收边铝板	208	-	-						
API-AP385	室外收边铝板	209	-	-						
API-AP386	室外收边铝板	210	-	-						
API-AP387	室外收边铝板	211	-	-						
API-AP388	室外收边铝板	212	-	-						
API-AP389	室外收边铝板	213	-	-						
API-AP390	室外收边铝板	214	-	-						
API-AP391	室外收边铝板	215	-	-						
API-AP392S	室外收边铝板	216	-	-						
API-AP393	室外收边铝板	217	-	-						
API-AP394	室外收边铝板	218	-	A						
API-AP395	室外收边铝板	219	-	-						
API-AP396	室外收边铝板	220	-	A						
API-AP397	室外收边铝板	221	-	-						
API-AP398S	室外收边铝板	222	-	-						
API-AP399	室外收边铝板	223	-	A						
API-AP400	室外收边铝板	224	-	-						
API-AP401	室外收边铝板	225	-	-						



圖則登記表  
DRAWING REGISTER

工程名稱 Project Title: <b>觀塘裕民坊(6-7F&amp;9-RF)</b>	年	接收日期 Receiving Date (適用於客戶圖則)							
Glass Cladding 收边铝板		月							
工程編號 Project No: <b>J-837</b>			日						

分發予 Distributed To	年	發出日期 Issued Date								
		月	19	19						
			日	05	07					

圖則編號 Drg. No.	圖則名稱 Drawing Title		修訂編號 Revision No.							
API-AP427S	室外收边铝板	251	-	-						
API-AP428	室外收边铝板	252	-	-						
API-AP429S	室外收边铝板	253	-	-						
API-AP430S	室外收边铝板	254	-	-						
API-AP431	室外收边铝板	255	-	-						
API-AP432S	室外收边铝板	256	-	A						
API-AP433	室外收边铝板	257	-	-						
API-AP434	室外收边铝板	258	-	-						
API-AP435	室外收边铝板	259	-	-						
API-AP436	室外收边铝板	260	-	-						
API-AP437	室外收边铝板	261	-	-						
API-AP438	室外收边铝板	262	-	A						
API-AP439	室外收边铝板	263	-	-						
API-AP440S	室外收边铝板	264	-	-						
API-AP441S	室外收边铝板	265	-	A						
API-AP442S	室外收边铝板	266	-	A						
API-AP443S	室外收边铝板	267	-	-						
API-AP444	室外收边铝板	268	-	-						
API-AP445	室外收边铝板	269	-	A						
API-AP446	室外收边铝板	270	-	-						
API-AP447	室外收边铝板	271	-	-						
API-AP448	室外收边铝板	272	-	-						
API-AP449	室外收边铝板	273	-	-						
API-AP450	室外收边铝板	274	-	-						
API-AP451	室外收边铝板	275	-	-						

圖則登記表  
DRAWING REGISTER

工程名稱 Project Title: <b>觀塘裕民坊(6-7F&amp;9-RF)</b>	年	接收日期 Receiving Date (適用於客戶圖則)							
Glass Cladding 收边铝板		月							
工程編號 Project No: <b>J-837</b>			日						

分發予 Distributed To	年	發出日期 Issued Date								
		月	19	19						
			日	05	07					
		26		12						


圖則編號 Drg. No.	圖則名稱 Drawing Title		修訂編號 Revision No.							
API-AP452	室外收边铝板	276	-	-						
API-AP453	室外收边铝板	277	-	-						
API-AP454	室外收边铝板	278	-	-						
API-AP455	室外收边铝板	279	-	-						
API-AP456	室外收边铝板	280	-	A						
API-AP457	室外收边铝板	281	-	-						
API-AP458S	室外收边铝板	282	-	-						
API-AP459S	室外收边铝板	283	-	-						
API-AP460	室外收边铝板	284	-	-						
API-AP461S	室外收边铝板	285	-	-						
API-AP462S	室外收边铝板	286	-	-						
API-AP463	室外收边铝板	287	-	-						
API-AP464S	室外收边铝板	288	-	A						
API-AP465S	室外收边铝板	289	-	-						
API-AP466	室外收边铝板	290	-	-						
API-AP467	室外收边铝板	291	-	A						
API-AP468	室外收边铝板	292	-	-						
API-AP469	室外收边铝板	293	-	-						
API-AP470	室外收边铝板	294	-	-						
API-AP471	室外收边铝板	295	-	-						
API-AP472	室外收边铝板	296	-	-						
API-AP473	室外收边铝板	297	-	-						
API-AP474S	室外收边铝板	298	-	A						
API-AP475	室外收边铝板	299	-	-						
API-AP476	室外收边铝板	300	-	-						


圖則登記表  
DRAWING REGISTER

工程名稱 Project Title: <b>觀塘裕民坊(6-7F&amp;9-RF)</b>	年	月	日	接收日期 Receiving Date (適用於客戶圖則)							
Glass Cladding 收边铝板											
工程編號 Project No: <b>J-837</b>											

分發予 Distributed To	年	月	日	發出日期 Issued Date								
				19	19							
				05	07							
				26	12							

圖則編號 Drg. No.	圖則名稱 Drawing Title		修訂編號 Revision No.								
API-AP477	室外收边铝板	301	-	-							
API-AP478	室外收边铝板	302	-	-							
API-AP479	室外收边铝板	303	-	-							
API-AP480	室外收边铝板	304	-	-							
API-AP481	室外收边铝板	305	-	-							
API-AP482	室外收边铝板	306	-	-							
API-AP483	室外收边铝板	307	-	-							
API-AP484	室外收边铝板	308	-	-							
API-AP485	室外收边铝板	309	-	-							
API-AP486	室外收边铝板	310	-	-							
API-AP487	室外收边铝板	311	-	-							
API-AP488	室外收边铝板	312	-	-							
API-BR201W	加强筋转角连接件	313	-	-							
API-CH201W	铝板加强筋	314	-	-							
API-CH202W	铝板加强筋	315	-	-							
API-CH203W	铝板加强筋	316	-	-							
API-CH204W	铝板加强筋	317	-	A							
API-CH205W	铝板加强筋	318	-	A							
API-CH206W	铝板加强筋	319	-	-							
API-CH207W	铝板加强筋	320	-	-							
API-CH208W	铝板加强筋	321	-	A							
H284TS	底部橫料拆图	322	-	-							
H291TS	底部橫料拆图	323	-	-							
H411TS	底部橫料拆图	324	-	-							
H633TS	底部橫料拆图	325	-	-							

 美特铝质有限公司 MIDI Aluminium Fabricator Ltd.	物料编号	层数	每层数	总数	使用位置	楼层	备注
工程号 J-837    地盘 观塘裕民坊							

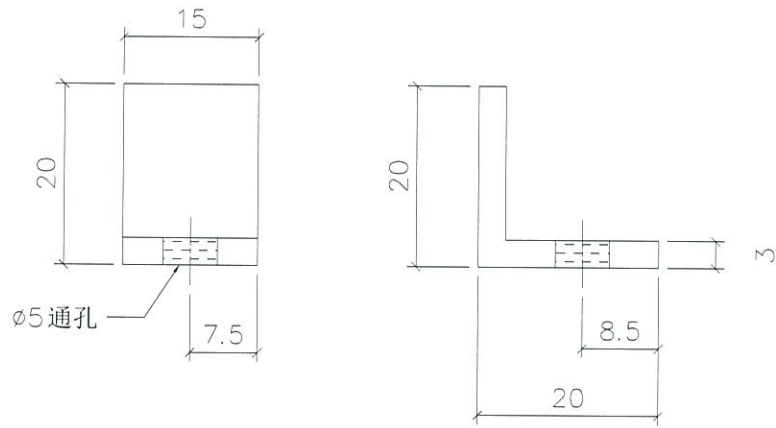

名称	组装用角铝	制图	JH	2019.4.29	修改		
材料	20x20x3mm 角铝	复核	DL	2019.4.30	日期		
颜色	MILL	批准			图号	API-AG201W (1 of 2)	



美特铝质有限公司  
MIDI Aluminium Fabricator Ltd.

工程号 J-837 地盘 观塘裕民坊

依据E19720H修改

物料编号	层数	每层数	总数	使用位置	楼层	备注
API-AG201W			1776	API-AP203S		
API-AG201W			9160	API-AP206S		
API-AG201W			1368	API-AP207S		
API-AG201W			3276	API-AP208S		
API-AG201W			1800	API-AP209S		
API-AG201W			4312	API-AP210S		
API-AG201W			2400	API-AP211S		
API-AG201W			12320	API-AP214S		
API-AG201W			312	API-AP237S		
API-AG201W			1640	API-AP240S		
API-AG201W			432	API-AP247S		
API-AG201W			432	API-AP249S		
API-AG201W			1036	API-AP250S		
API-AG201W			1036	API-AP252S		
API-AG201W			432	API-AP253S		
API-AG201W			432	API-AP255S		
API-AG201W			1036	API-AP256S		
API-AG201W			1036	API-AP258S		
API-AG201W			48	API-AP303S		
API-AG201W			120	API-AP306S		
API-AG201W			144	API-AP309S		
API-AG201W			24	API-AP310S		
API-AG201W			48	API-AP311S		
API-AG201W			48	API-AP312S		
API-AG201W			32	API-AP313S		
API-AG201W			64	API-AP314S		
API-AG201W			64	API-AP315S		
API-AG201W			64	API-AP316S		
API-AG201W			160	API-AP319S		
API-AG201W			192	API-AP323S		
API-AG201W			8	API-AP344S		
API-AG201W			20	API-AP347S		
API-AG201W			24	API-AP350S		
API-AG201W			8	API-AP365S		
API-AG201W			8	API-AP367S		
API-AG201W			16	API-AP368S		
API-AG201W			16	API-AP370S		
API-AG201W			16	API-AP371S		
API-AG201W			16	API-AP373S		
API-AG201W			8	API-AP374S		
API-AG201W			8	API-AP376S		
API-AG201W			16	API-AP377S		
API-AG201W			16	API-AP379S		
API-AG201W			16	API-AP380S		
API-AG201W			16	API-AP382S		
API-AG201W			12	API-AP392S		
API-AG201W			240	API-AP398S		
API-AG201W			96	API-AP402S		
API-AG201W			128	API-AP403S		
API-AG201W			280	API-AP404S		
API-AG201W			40	API-AP412S		
API-AG201W			40	API-AP419S		
API-AG201W			8	API-AP422S		
API-AG201W			32	API-AP427S		
API-AG201W			32	API-AP429S		
API-AG201W			32	API-AP430S		
API-AG201W			32	API-AP432S		
API-AG201W			40	API-AP440S		
API-AG201W			36	API-AP441S		
API-AG201W			48	API-AP442S		
API-AG201W			56	API-AP443S		
API-AG201W			8	API-AP458S		
API-AG201W			8	API-AP459S		
API-AG201W			8	API-AP461S		
API-AG201W			8	API-AP462S		
API-AG201W			8	API-AP464S		
API-AG201W			8	API-AP465S		
API-AG201W			8	API-AP474S		

名称	组装用角铝 (数据表)	制图	JH	2019.4.29	修改	A	
材料	20x20x3mm 角铝	复核	DL	2019.4.30	日期	2019.7.10	
颜色	MILL	批准			图号	API-AG201W (2 of 2)	




美特铝质有限公司  
MIDI Aluminium Fabricator Ltd.

物料编号	层数	每层数	总数	使用位置	楼层	备注
API-AG202W			156	API-AP237S		
API-AG202W			820	API-AP240S		
API-AG202W			4	API-AP344S		
API-AG202W			10	API-AP347S		
API-AG202W			12	API-AP350S		
API-AG202W			20	API-AP419S		
API-AG202W			4	API-AP422S		
API-AG202W			4	API-AP474S		

工程号 J-837 地盘 观塘裕民坊

依据E19720H修改

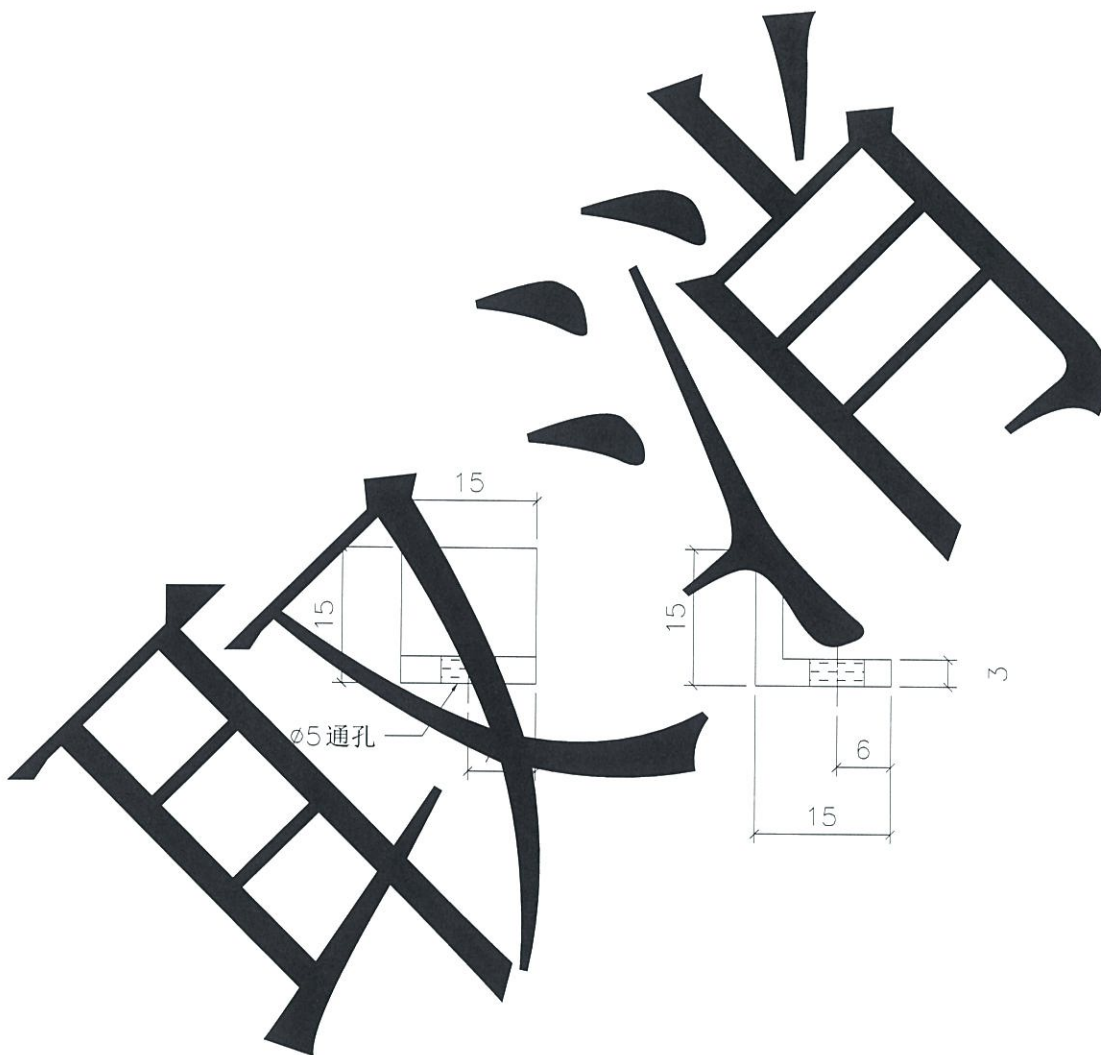

名称	组装用角铝	制图	JH	2019.4.29	修改	取消		
材料	15x15x3mm 角铝	复核	DL	2019.4.30	日期	2019.7.10		
颜色	MILL	批准			图号	API-AG202W		





美特铝质有限公司  
MIDI Aluminium Fabricator Ltd.

物料编号	层数	每层数	总数	使用位置	楼层	备注

工程号	J-837	地盘	观塘裕民坊
-----	-------	----	-------

依据EI0570修改

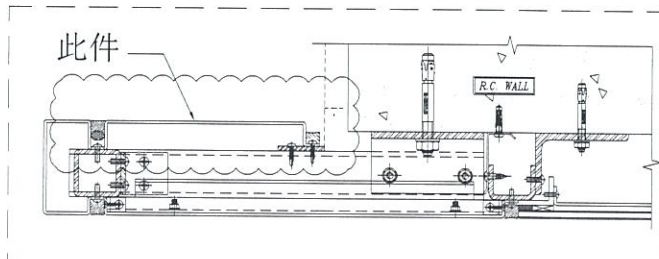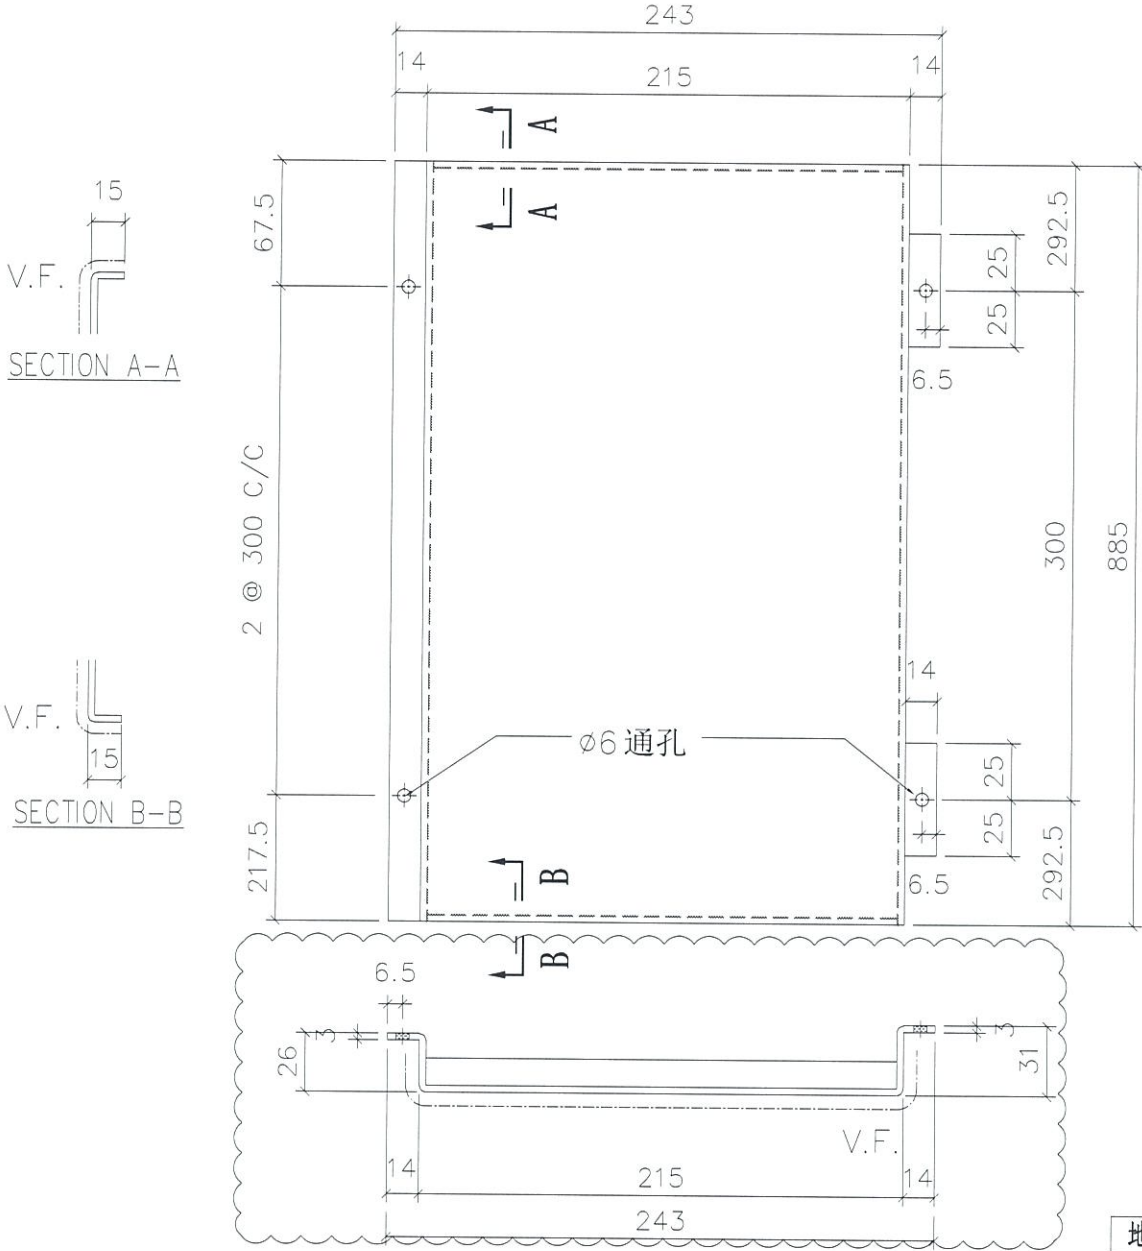

折边长度	折边宽度
915	294

名称	室外收边铝板	制图	JH	2019.4.29	修改	A	
材料	3mm 铝板	复核	DL	2019.4.30	日期	2019.7.12	
颜色	UCT803649 FXL-3	批准			图号	API-AP201	(1 of 2)



美特铝质有限公司  
MIDI Aluminium Fabricator Ltd.

工程号 J-837 地盘 观塘裕民坊

物料编号	层数	每层数	总数	使用位置	楼层	备注
API-AP201	15	1	15	T1-A	09~26F	
API-AP201	15	1	15	T1-H	09~26F	
API-AP201	15	1	15	T2-B	09~26F	
API-AP201	15	1	15	T3-B	09~26F	
API-AP201	15	1	15	T5-A	09~26F	
API-AP201	15	1	15	T5-M	09~26F	
API-AP201	1	1	1	T1-A	28F	
API-AP201	1	1	1	T1-H	28F	
API-AP201	1	1	1	T2-B	28F	
API-AP201	1	1	1	T3-B	28F	
API-AP201	1	1	1	T5-A	28F	
API-AP201	1	1	1	T5-M	28F	
API-AP201	19	1	19	T1-A	29~49F	
API-AP201	19	1	19	T1-H	29~49F	
API-AP201	19	1	19	T5-A	29~49F	
API-AP201	19	1	19	T5-M	29~49F	
API-AP201	21	1	21	T3-B	29~51F	
API-AP201	23	1	23	T2-B	29~53F	

名称	室外收边铝板	制图	JH	2019.4.29	修改		
材料	3mm 铝板	复核	DL	2019.4.30	日期		
颜色	UCT803649 FXL-3	批准			图号	API-AP201 (2 of 2)	





美特铝质有限公司  
MIDI Aluminium Fabricator Ltd.

物料编号	层数	每层数	总数	使用位置	楼层	备注

工程号 J-837 地盘 观塘裕民坊

依据EI0570修改

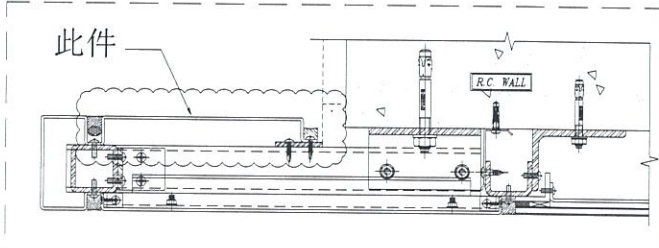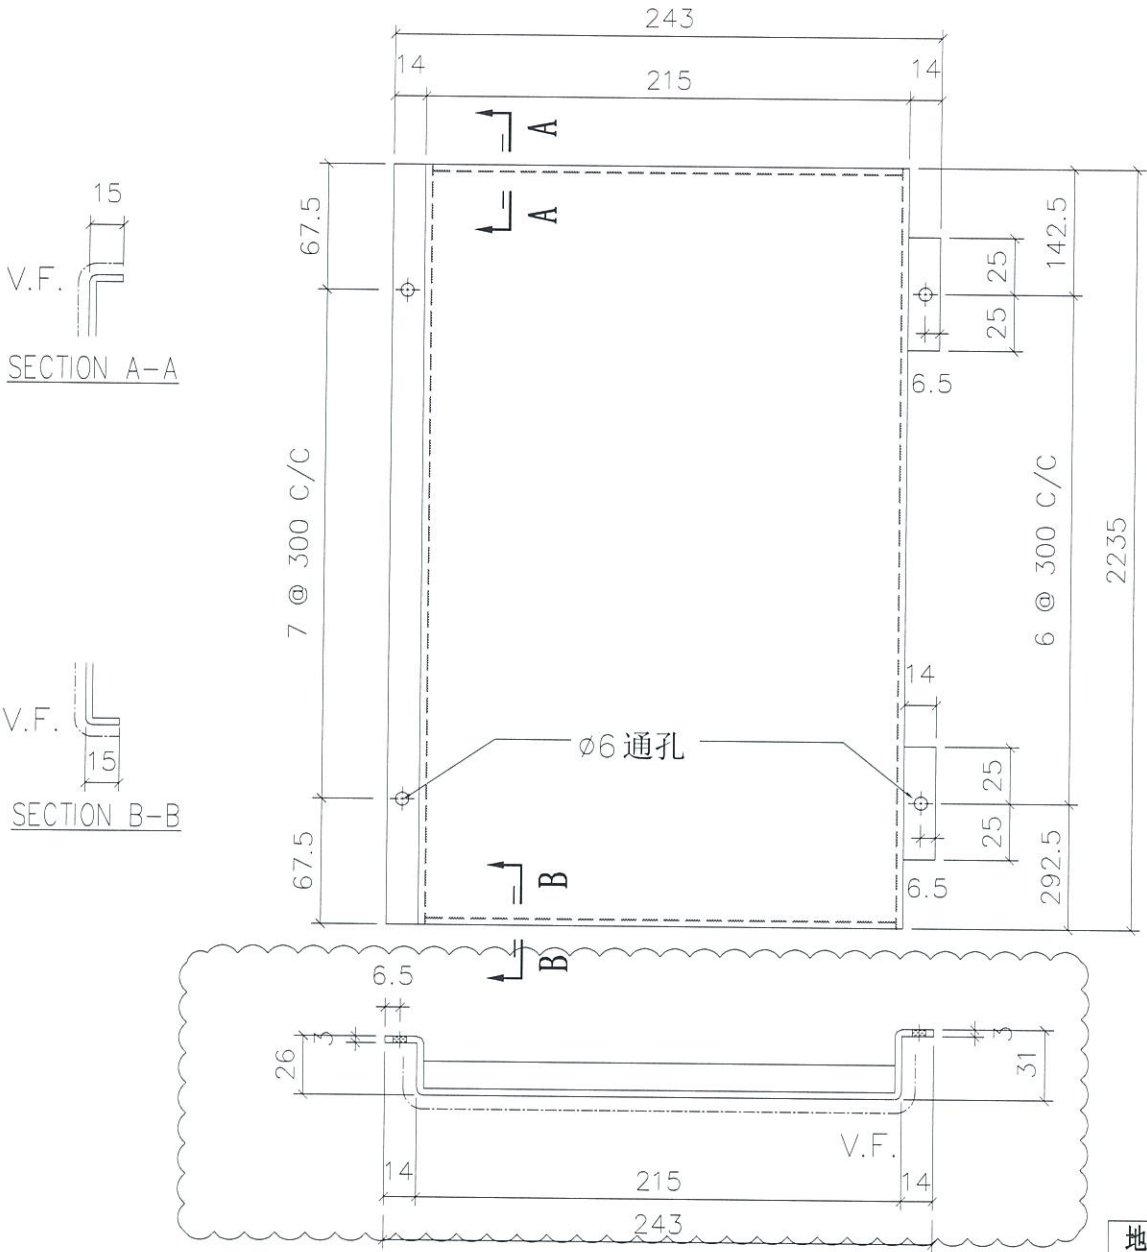

折边长度	折边宽度
2265	294

名称	室外收边铝板	制图	JH	2019.4.29	修改	A	
材料	3mm 铝板	复核	DL	2019.4.30	日期	2019.7.12	
颜色	UCT803649 FXL-3	批准			图号	API-AP204 (1 of 2)	



美特铝质有限公司  
MIDI Aluminium Fabricator Ltd.

工程号 | J-837 | 地盘 | 观塘裕民坊

物料编号	层数	每层数	总数	使用位置	楼层	备注
API-AP204	1	1	1	T1-A	07F	
API-AP204	1	1	1	T1-H	07F	
API-AP204	1	1	1	T2-B	07F	
API-AP204	1	1	1	T3-B	07F	
API-AP204	1	1	1	T5-A	07F	
API-AP204	1	1	1	T5-M	07F	
API-AP204	15	1	15	T1-A	09-26F	
API-AP204	15	1	15	T1-H	09-26F	
API-AP204	15	1	15	T2-B	09-26F	
API-AP204	15	1	15	T3-B	09-26F	
API-AP204	15	1	15	T5-A	09-26F	
API-AP204	15	1	15	T5-M	09-26F	
API-AP204	1	1	1	T1-A	28F	
API-AP204	1	1	1	T1-H	28F	
API-AP204	1	1	1	T2-B	28F	
API-AP204	1	1	1	T3-B	28F	
API-AP204	1	1	1	T5-A	28F	
API-AP204	1	1	1	T5-M	28F	
API-AP204	19	1	19	T1-A	29-49F	
API-AP204	19	1	19	T1-H	29-49F	
API-AP204	19	1	19	T5-A	29-49F	
API-AP204	19	1	19	T5-M	29-49F	
API-AP204	21	1	21	T3-B	29-51F	
API-AP204	23	1	23	T2-B	29-53F	
API-AP204	1	1	1	T1-A	50F	
API-AP204	1	1	1	T1-H	50F	
API-AP204	1	1	1	T5-A	50F	
API-AP204	1	1	1	T5-M	50F	
API-AP204	1	1	1	T5-A	51F	
API-AP204	1	1	1	T3-B	52F	
API-AP204	1	1	1	T2-B	55F	

名称	室外收边铝板	制图	JH	2019.4.29	修改		
材料	3mm 铝板	复核	DL	2019.4.30	日期		
颜色	UCT803649 FXL-3	批准			图号	API-AP204 (2 of 2)	




美特铝质有限公司  
MIDI Aluminium Fabricator Ltd.

物料编号	层数	每层数	总数	使用位置	楼层	备注

工程号	J-837	地盘	观塘裕民坊
-----	-------	----	-------

依据EI0570修改

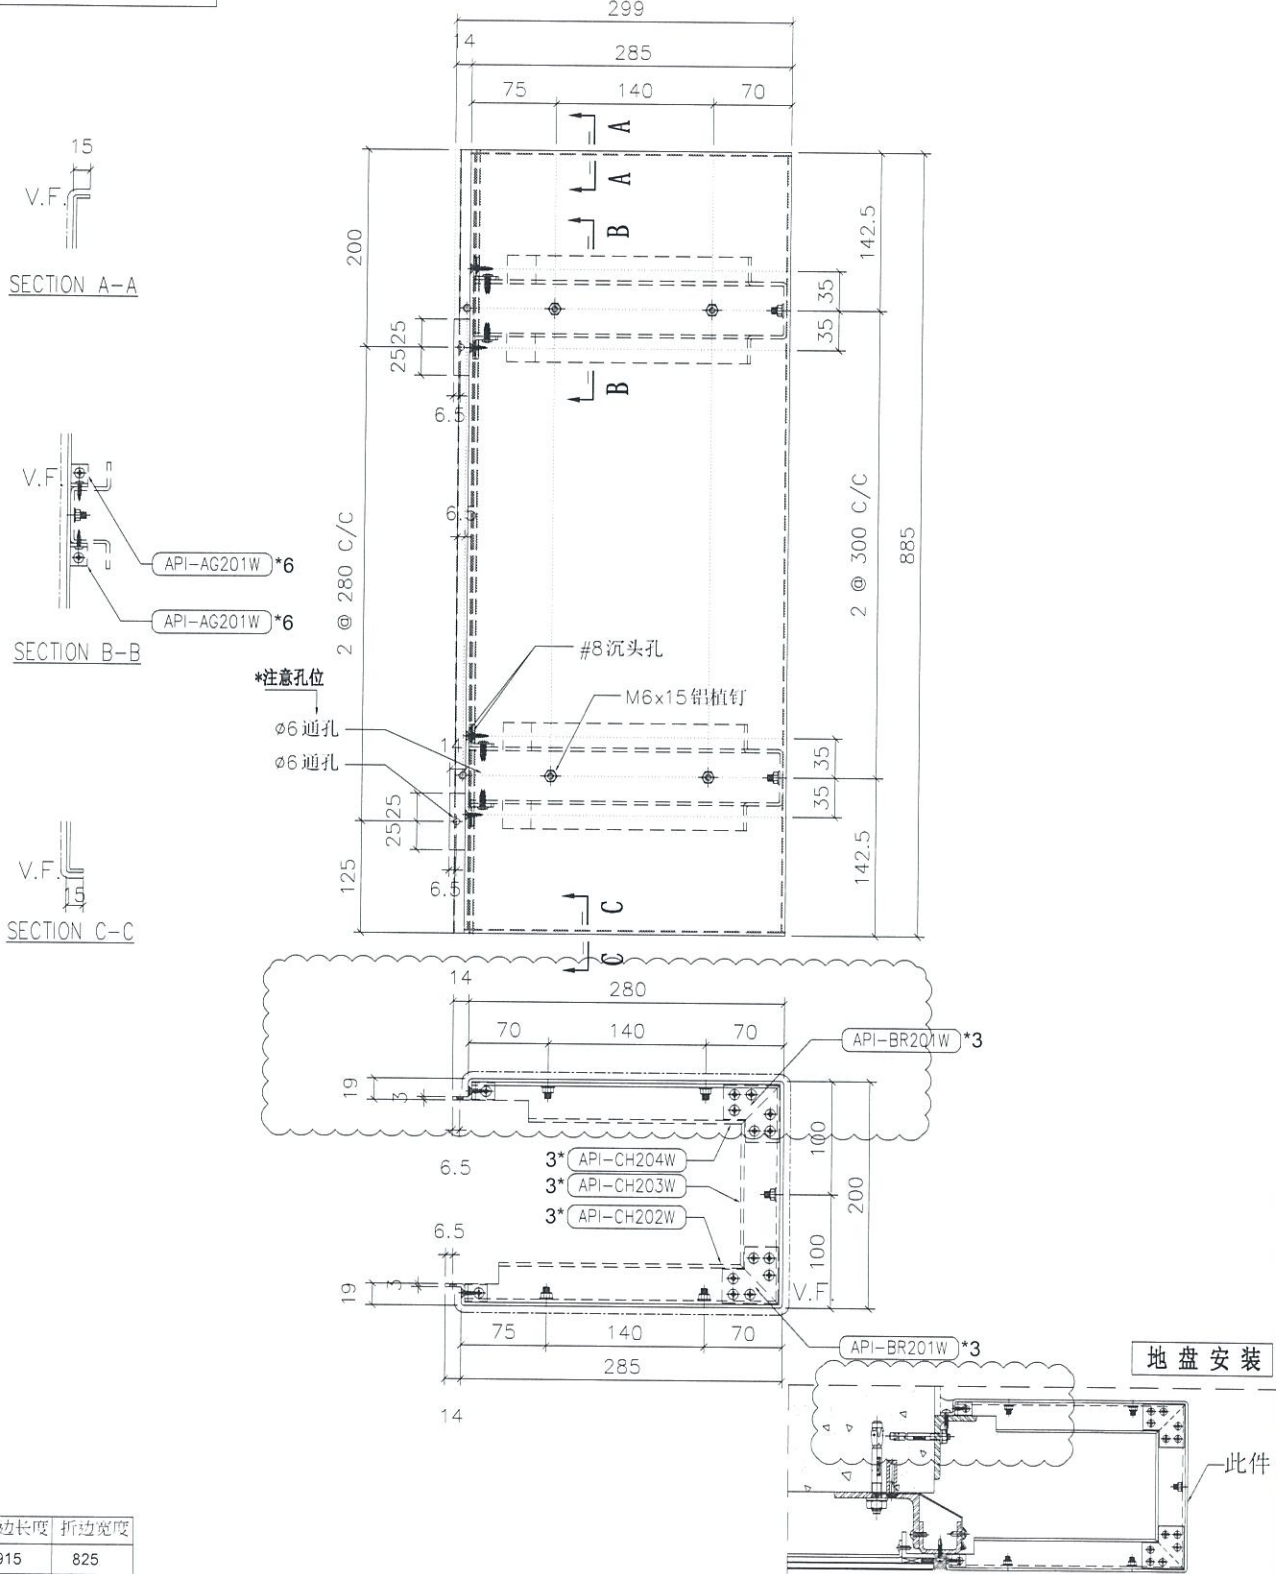

折边长度	折边宽度
915	825

名称	室外收边铝板	制图	JH	2019.4.29	修改	A		
材料	3mm 铝板	复核	DL	2019.4.30	日期	2019.7.12		
颜色	UCT803649 FXL-3	批准			图号	API-AP207S (1 of 2)		



美特铝质有限公司  
MIDI Aluminium Fabricator Ltd.

工程号 J-837 地盘 观塘裕民坊

物料编号	层数	每层数	总数	使用位置	楼层	备注
API-AP207S	1	1	1	T1-H	06F	
API-AP207S	1	1	1	T2-B	06F	
API-AP207S	1	1	1	T3-B	06F	
API-AP207S	15	1	15	T1-H	09~26F	
API-AP207S	15	1	15	T2-B	09~26F	
API-AP207S	15	1	15	T3-B	09~26F	
API-AP207S	1	1	1	T1-H	28F	
API-AP207S	1	1	1	T2-B	28F	
API-AP207S	1	1	1	T3-B	28F	
API-AP207S	19	1	19	T1-H	29~49F	
API-AP207S	21	1	21	T3-B	29~51F	
API-AP207S	23	1	23	T2-B	29~53F	

名称	室外收边铝板	制图	JH	2019.4.29	修改		
材料	3mm 铝板	复核	DL	2019.4.30	日期		
颜色	UCT803649 FXL-3	批准			图号	API-AP207S (2 of 2)	





美特铝质有限公司  
MIDI Aluminium Fabricator Ltd.

物料编号	层数	每层数	总数	使用位置	楼层	备注

工程号 J-837 地盘 观塘裕民坊

依据EI0570修改

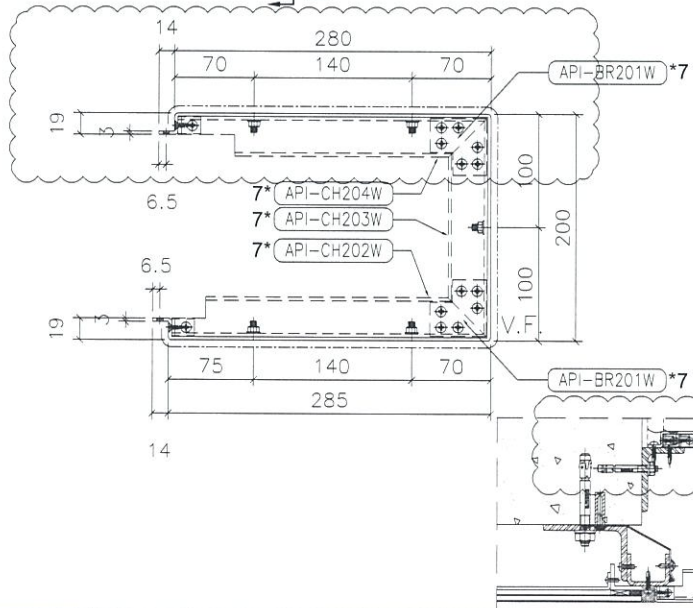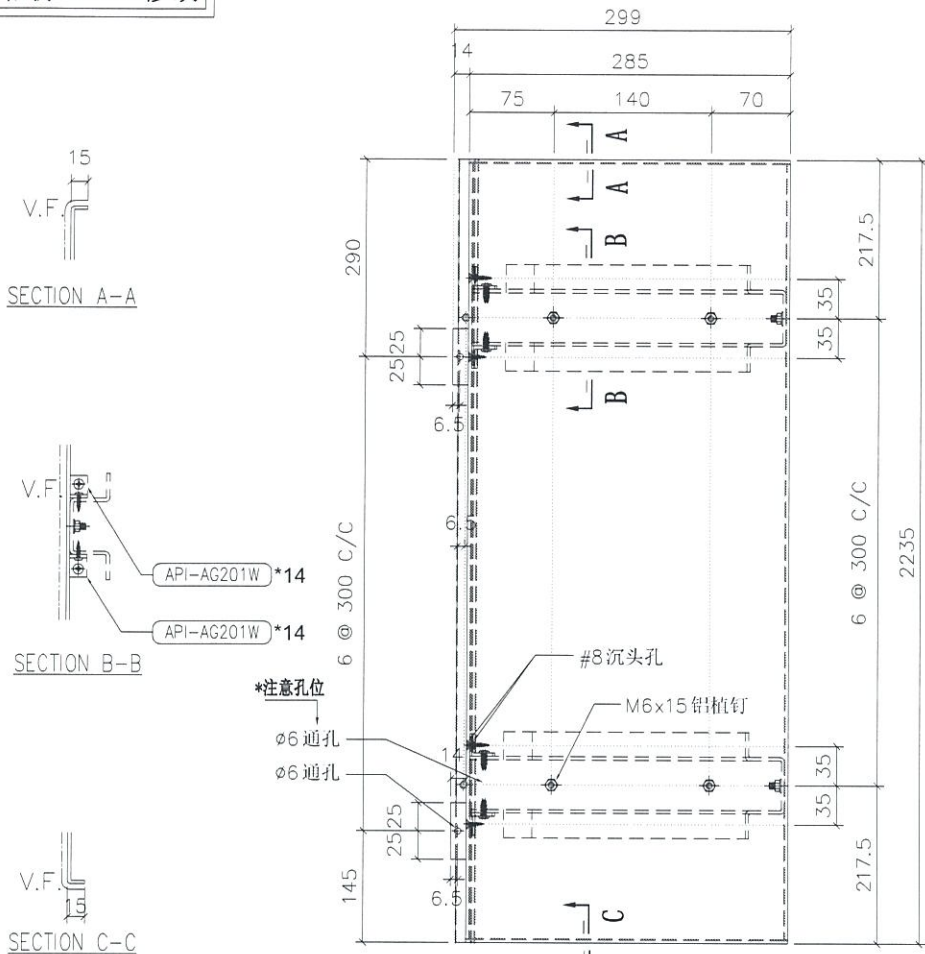

折边长度	折边宽度
2265	825

名称	室外收边铝板	制图	JH	2019.4.29	修改	A	
材料	3mm 铝板	复核	DL	2019.4.30	日期	2019.7.12	
颜色	UCT803649 FXL-3	批准			图号	API-AP208S (1 of 2)	



美特铝质有限公司  
MIDI Aluminium Fabricator Ltd.




工程号 J-837 地盘 观塘裕民坊

物料编号	层数	每层数	总数	使用位置	楼层	备注
API-AP208S	1	1	1	T1-H	07F	
API-AP208S	1	1	1	T2-B	07F	
API-AP208S	1	1	1	T3-B	07F	
API-AP208S	15	1	15	T1-H	09-26F	
API-AP208S	15	1	15	T2-B	09-26F	
API-AP208S	15	1	15	T3-B	09-26F	
API-AP208S	1	1	1	T1-H	28F	
API-AP208S	1	1	1	T2-B	28F	
API-AP208S	1	1	1	T3-B	28F	
API-AP208S	19	1	19	T1-H	29-49F	
API-AP208S	21	1	21	T3-B	29-51F	
API-AP208S	23	1	23	T2-B	29-53F	
API-AP208S	1	1	1	T1-H	50F	
API-AP208S	1	1	1	T3-B	52F	
API-AP208S	1	1	1	T2-B	55F	

名称	室外收边铝板	制图	JH	2019.4.29	修改			
材料	3mm 铝板	复核	DL	2019.4.30	日期			
颜色	UCT803649 FXL-3	批准			图号	API-AP208S (2 of 2)		

 <b>美特铝质有限公司</b> MIDI Aluminium Fabricator Ltd.	物料编号	层数	每层数	总数	使用位置	楼层	备注
	工程号	J-837	地盘	观塘裕民坊			

依据EI0570修改

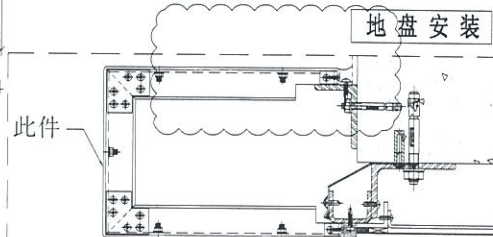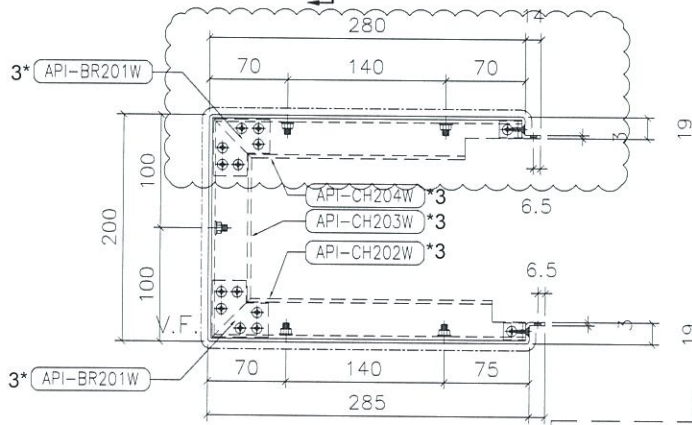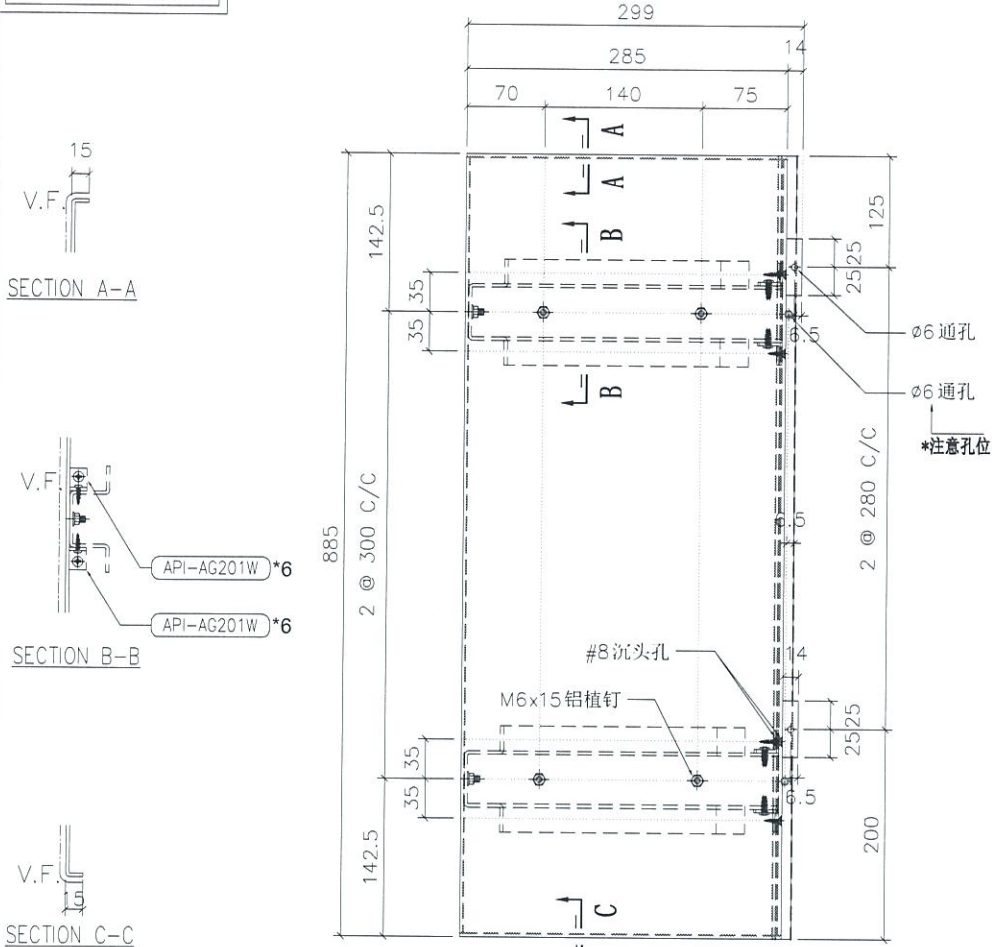

折边长度	折边宽度
915	825

名称	室外收边铝板	制图	JH	2019.4.29	修改	A	
材料	3mm 铝板	复核	DL	2019.4.30	日期	2019.7.12	
颜色	UCT803649 FXL-3	批准			图号	API-AP209S (1 of 2)	



美特铝质有限公司  
MIDI Aluminium Fabricator Ltd.

工程号 J-837 地盘 观塘裕民坊

物料编号	层数	每层数	总数	使用位置	楼层	备注
API-AP209S	1	1	1	T1-B	06F	
API-AP209S	1	1	1	T1-G	06F	
API-AP209S	1	1	1	T2-A	06F	
API-AP209S	1	1	1	T3-A	06F	
API-AP209S	15	1	15	T1-B	09~26F	
API-AP209S	15	1	15	T1-G	09~26F	
API-AP209S	15	1	15	T2-A	09~26F	
API-AP209S	15	1	15	T3-A	09~26F	
API-AP209S	1	1	1	T1-B	28F	
API-AP209S	1	1	1	T1-G	28F	
API-AP209S	1	1	1	T2-A	28F	
API-AP209S	1	1	1	T3-A	28F	
API-AP209S	19	1	19	T1-B	29~49F	
API-AP209S	19	1	19	T1-G	29~49F	
API-AP209S	21	1	21	T3-A	29~51F	
API-AP209S	23	1	23	T2-A	29~53F	

名称	室外收边铝板	制图	JH	2019.4.29	修改		
材料	3mm 铝板	复核	DL	2019.4.30	日期		
颜色	UCT803649 FXL-3	批准			图号	API-AP209S (2 of 2)	




美特铝质有限公司  
MIDI Aluminium Fabricator Ltd.

物料编号	层数	每层数	总数	使用位置	楼层	备注

工程号	J-837	地盘	观塘裕民坊
-----	-------	----	-------

依据EI0570修改

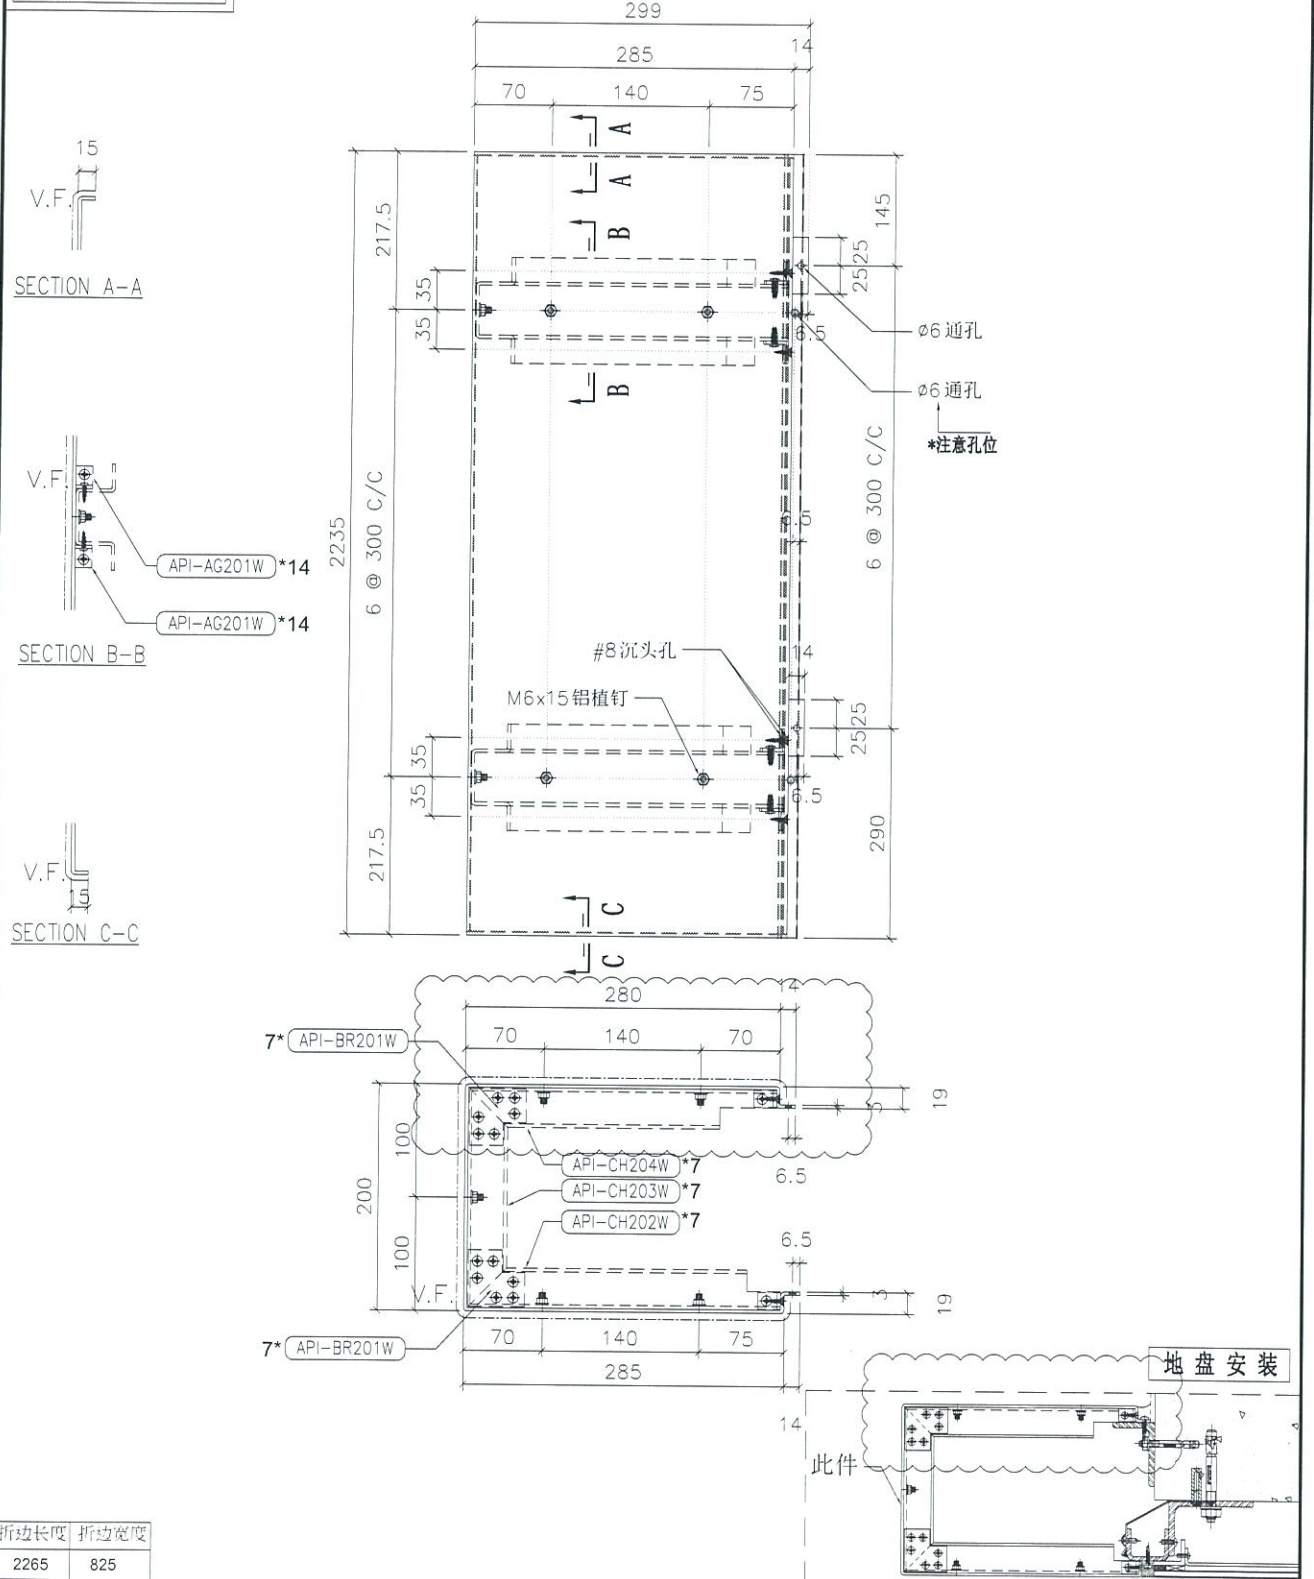

折边长度	折边宽度
2265	825

名称	室外收边铝板	制图	JH	2019.4.29	修改	A		
材料	3mm 铝板	复核	DL	2019.4.30	日期	2019.7.12		
颜色	UCT803649 FXL-3	批准			图号	API-AP210S (1 of 2)		



美特铝质有限公司  
MIDI Aluminium Fabricator Ltd.

工程号 J-837 地盘 观塘裕民坊

物料编号	层数	每层数	总数	使用位置	楼层	备注
API-AP210S	1	1	1	T1-B	07F	
API-AP210S	1	1	1	T1-G	07F	
API-AP210S	1	1	1	T2-A	07F	
API-AP210S	1	1	1	T3-A	07F	
API-AP210S	15	1	15	T1-B	09-26F	
API-AP210S	15	1	15	T1-G	09-26F	
API-AP210S	15	1	15	T2-A	09-26F	
API-AP210S	15	1	15	T3-A	09-26F	
API-AP210S	1	1	1	T1-B	28F	
API-AP210S	1	1	1	T1-G	28F	
API-AP210S	1	1	1	T2-A	28F	
API-AP210S	1	1	1	T3-A	28F	
API-AP210S	19	1	19	T1-B	29-49F	
API-AP210S	19	1	19	T1-G	29-49F	
API-AP210S	21	1	21	T3-A	29-51F	
API-AP210S	23	1	23	T2-A	29-53F	
API-AP210S	1	1	1	T1-B	50F	
API-AP210S	1	1	1	T1-G	50F	
API-AP210S	1	1	1	T3-A	52F	
API-AP210S	1	1	1	T2-A	55F	

名称	室外收边铝板	制图	JH	2019.4.29	修改		
材料	3mm 铝板	复核	DL	2019.4.30	日期		
颜色	UCT803649 FXL-3	批准			图号	API-AP210S (2 of 2)	





美特铝质有限公司  
MIDI Aluminium Fabricator Ltd.

物料编号	层数	每层数	总数	使用位置	楼层	备注

工程号	J-837	地盘	观塘裕民坊
-----	-------	----	-------

依据EI0570修改

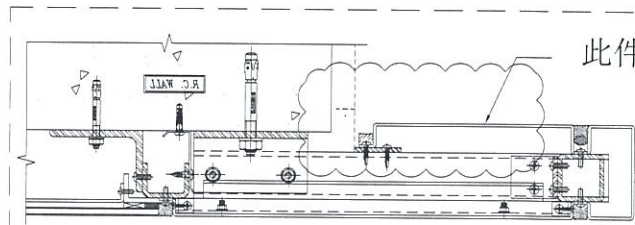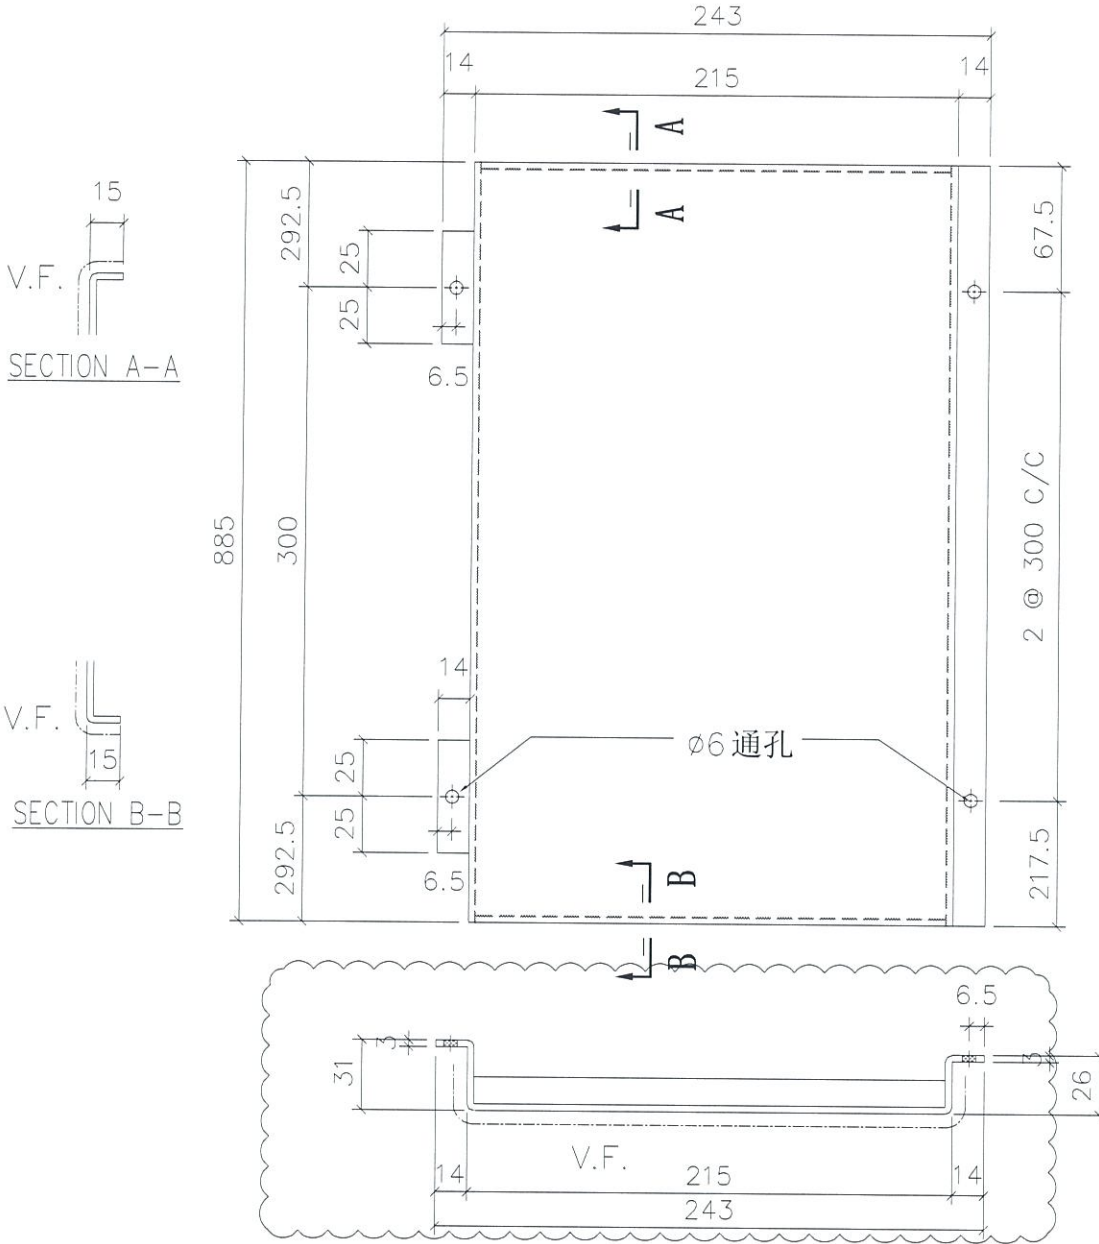

折边长度	折边宽度
915	294

名称	室外收边铝板	制图	JH	2019.4.29	修改	A	
材料	3mm 铝板	复核	DL	2019.4.30	日期	2019.7.12	
颜色	UCT803649 FXL-3	批准			图号	API-AP213	(1 of 2)



美特铝质有限公司  
MIDI Aluminium Fabricator Ltd.

工程号 J-837 地盘 观塘裕民坊

物料编号	层数	每层数	总数	使用位置	楼层	备注
API-AP213	15	1	15	T1-B	09~26F	
API-AP213	15	1	15	T1-E	09~26F	
API-AP213	15	1	15	T1-G	09~26F	
API-AP213	15	1	15	T2-A	09~26F	
API-AP213	15	1	15	T2-M	09~26F	
API-AP213	15	1	15	T3-A	09~26F	
API-AP213	15	1	15	T3-F	09~26F	
API-AP213	15	1	15	T5-L	09~26F	
API-AP213	1	1	1	T1-B	28F	
API-AP213	1	1	1	T1-E	28F	
API-AP213	1	1	1	T1-G	28F	
API-AP213	1	1	1	T2-A	28F	
API-AP213	1	1	1	T2-M	28F	
API-AP213	1	1	1	T3-A	28F	
API-AP213	1	1	1	T3-F	28F	
API-AP213	1	1	1	T5-L	28F	
API-AP213	19	1	19	T1-B	29~49F	
API-AP213	19	1	19	T1-E	29~49F	
API-AP213	19	1	19	T1-G	29~49F	
API-AP213	19	1	19	T5-L	29~49F	
API-AP213	21	1	21	T3-A	29~51F	
API-AP213	21	1	21	T3-F	29~51F	
API-AP213	23	1	23	T2-A	29~53F	
API-AP213	23	1	23	T2-M	29~53F	

名称	室外收边铝板	制图	JH	2019.4.29	修改		
材料	3mm 铝板	复核	DL	2019.4.30	日期		
颜色	UCT803649 FXL-3	批准			图号	API-AP213 (2 of 2)	





美特铝质有限公司  
MIDI Aluminium Fabricator Ltd.

物料编号	层数	每层数	总数	使用位置	楼层	备注


工程号 J-837 地盘 观塘裕民坊

依据EI0570修改

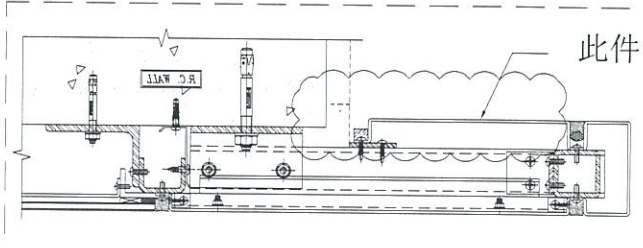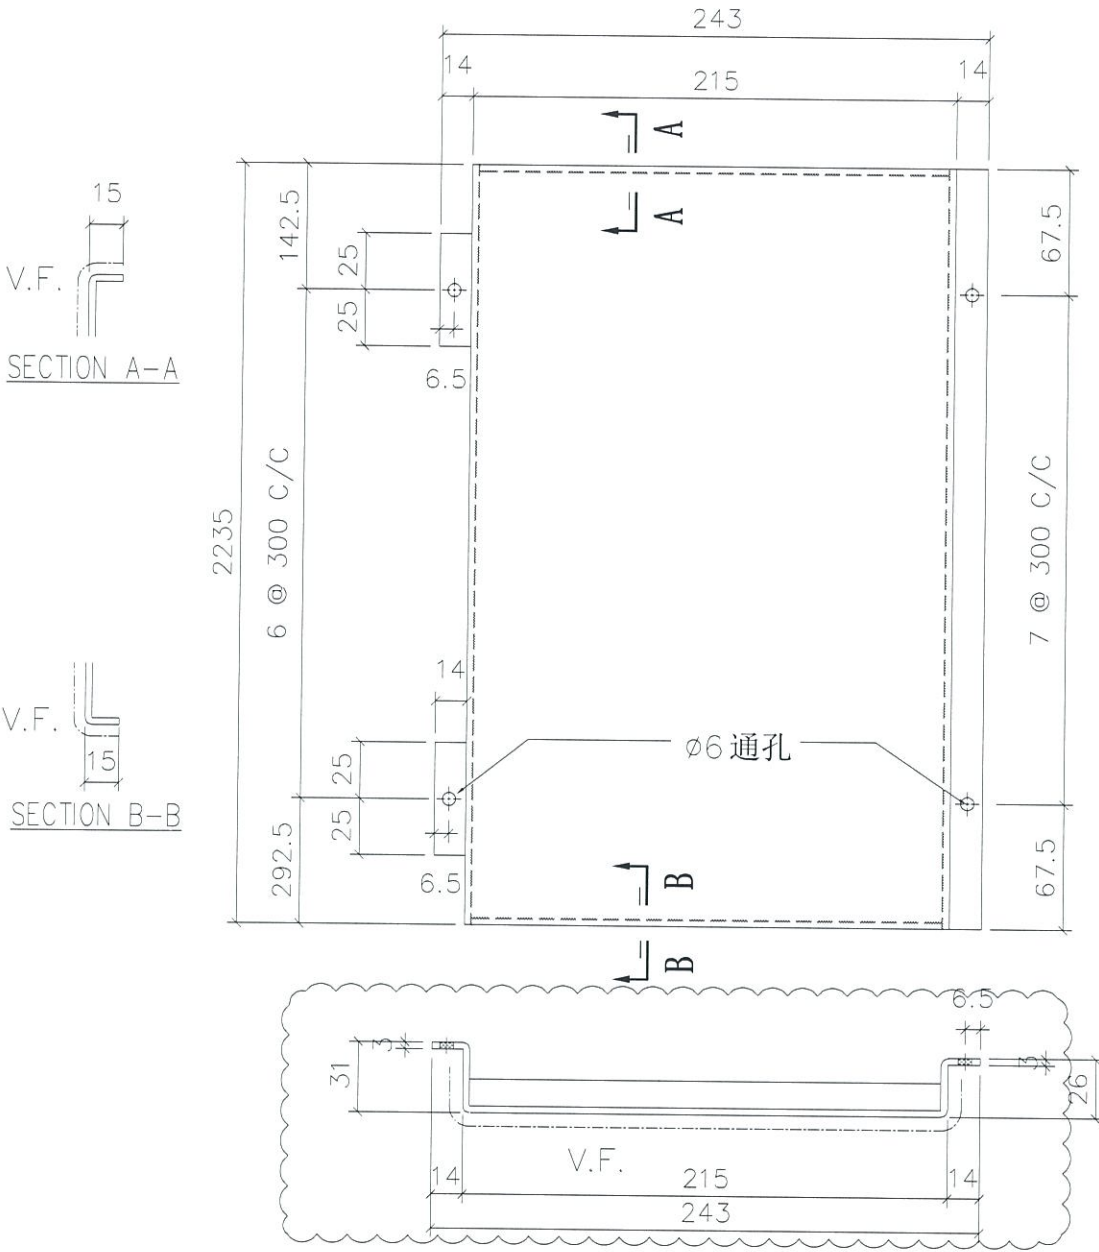

折边长度	折边宽度
2265	294

名称	室外收边铝板	制图	JH	2019.4.29	修改	A		
材料	3mm 铝板	复核	DL	2019.4.30	日期	2019.7.12		
颜色	UCT803649 FXL-3	批准			图号	API-AP216	(1 of 2)	

 美特铝质有限公司 MIDI Aluminium Fabricator Ltd.				物料编号	层数	每层数	总数	使用位置	楼层	备注
工程号 J-837 地盘 观塘裕民坊				API-AP216	1	1	1	T1-B	07F	
				API-AP216	1	1	1	T1-E	07F	
				API-AP216	1	1	1	T1-G	07F	
				API-AP216	1	1	1	T2-A	07F	
				API-AP216	1	1	1	T2-M	07F	
				API-AP216	1	1	1	T3-A	07F	
				API-AP216	1	1	1	T3-F	07F	
				API-AP216	1	1	1	T5-L	07F	
				API-AP216	15	1	15	T1-B	09~26F	
				API-AP216	15	1	15	T1-E	09~26F	
				API-AP216	15	1	15	T1-G	09~26F	
				API-AP216	15	1	15	T2-A	09~26F	
				API-AP216	15	1	15	T2-M	09~26F	
				API-AP216	15	1	15	T3-A	09~26F	
				API-AP216	15	1	15	T3-F	09~26F	
				API-AP216	15	1	15	T5-L	09~26F	
				API-AP216	1	1	1	T1-B	28F	
				API-AP216	1	1	1	T1-E	28F	
				API-AP216	1	1	1	T1-G	28F	
				API-AP216	1	1	1	T2-A	28F	
				API-AP216	1	1	1	T2-M	28F	
				API-AP216	1	1	1	T3-A	28F	
				API-AP216	1	1	1	T3-F	28F	
				API-AP216	1	1	1	T5-L	28F	
				API-AP216	19	1	19	T1-B	29~49F	
				API-AP216	19	1	19	T1-E	29~49F	
				API-AP216	19	1	19	T1-G	29~49F	
				API-AP216	19	1	19	T5-L	29~49F	
				API-AP216	21	1	21	T3-A	29~51F	
				API-AP216	21	1	21	T3-F	29~51F	
				API-AP216	23	1	23	T2-A	29~53F	
				API-AP216	23	1	23	T2-M	29~53F	
				API-AP216	1	1	1	T1-B	50F	
				API-AP216	1	1	1	T1-E	50F	
				API-AP216	1	1	1	T1-G	50F	
				API-AP216	1	1	1	T5-L	50F	
				API-AP216	1	1	1	T3-A	52F	
				API-AP216	1	1	1	T3-F	52F	
				API-AP216	1	1	1	T2-A	55F	
				API-AP216	1	1	1	T2-M	55F	
名称	室外收边铝板	制图	JH	2019.4.29	修改					
材料	3mm 铝板	复核	DL	2019.4.30	日期					
颜色	UCT803649 FXL-3	批准			图号	API-AP216 (2 of 2)				




美特铝质有限公司  
MIDI Aluminium Fabricator Ltd.

物料编号	层数	每层数	总数	使用位置	楼层	备注
API-AP237S	15	1	15	T2-M	09~26F	
API-AP237S	1	1	1	T2-M	28F	
API-AP237S	23	1	23	T2-M	29~53F	

工程号 J-837 地盘 观塘裕民坊

依据E19720H修改

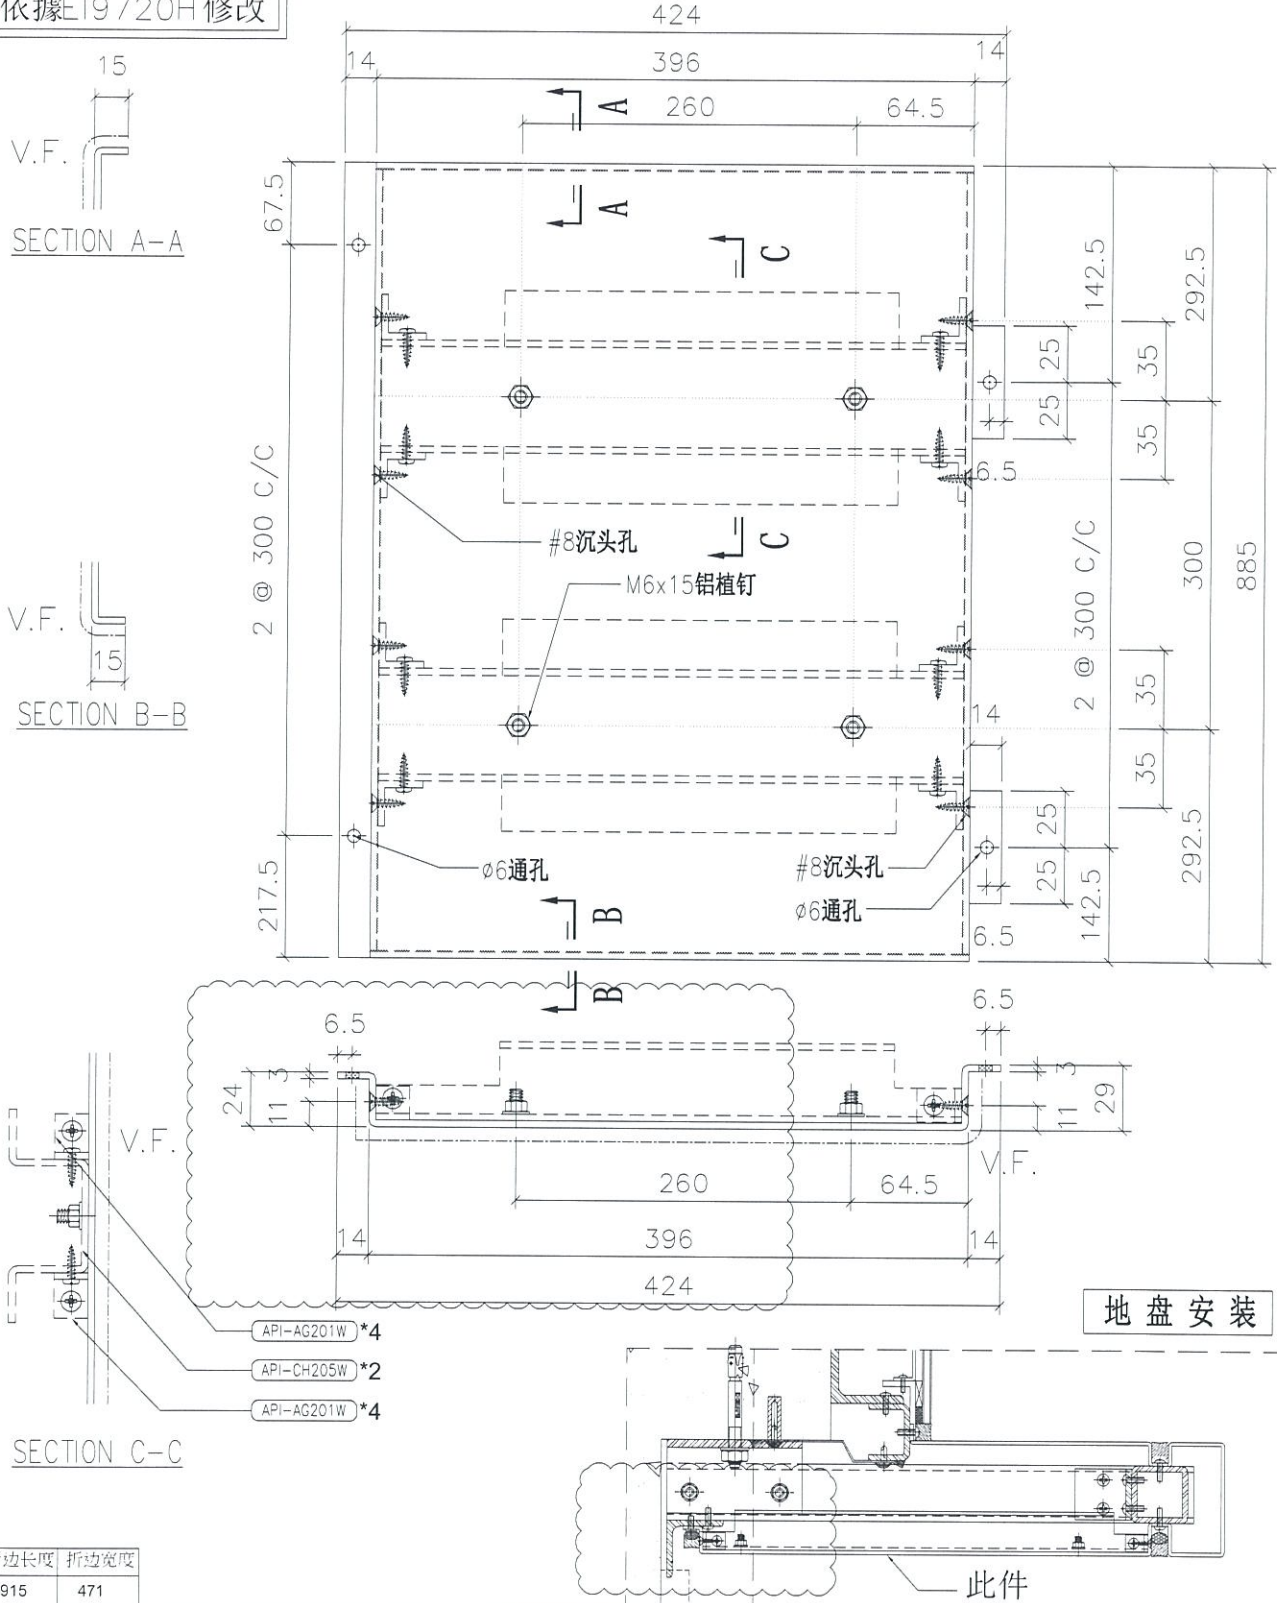

折边长度	折边宽度
915	471

名称	室外收边铝板	制图	JH	2019.4.29	修改	A	
材料	3mm 铝板	复核	DL	2019.4.30	日期	2019.7.10	
颜色	UCT803649 FXL-3	批准			图号	API-AP237S	







美特铝质有限公司  
MIDI Aluminium Fabricator Ltd.


物料编号	层数	每层数	总数	使用位置	楼层	备注
API-AP240S	1	1	1	T2-M	07F	
API-AP240S	15	1	15	T2-M	09-26F	
API-AP240S	1	1	1	T2-M	28F	
API-AP240S	23	1	23	T2-M	29-53F	
API-AP240S	1	1	1	T2-M	55F	

工程号 J-837 地盘 观塘裕民坊

依据E19720H修改

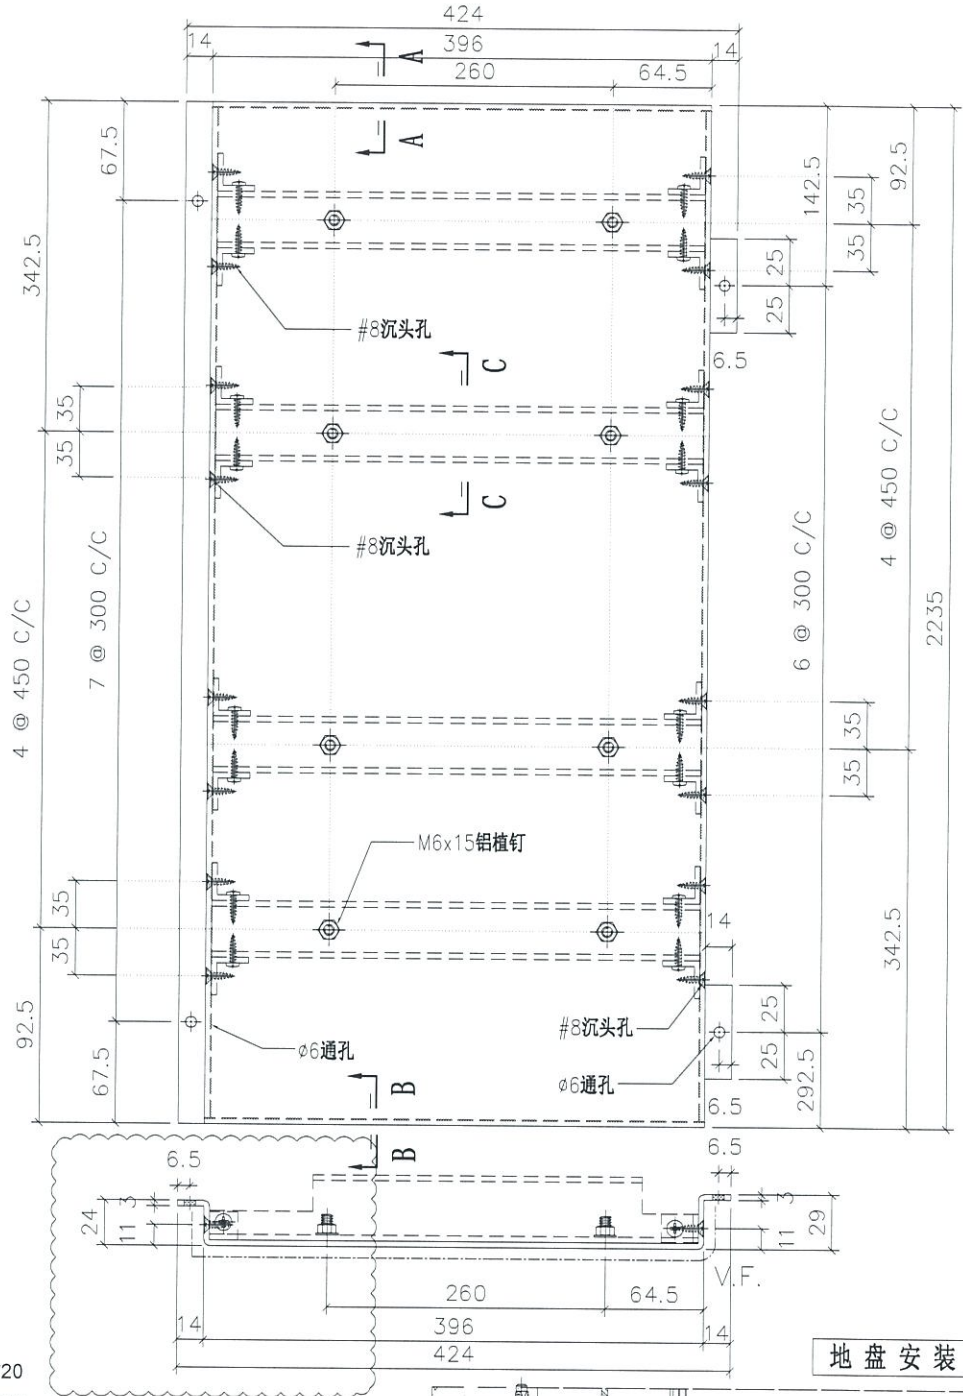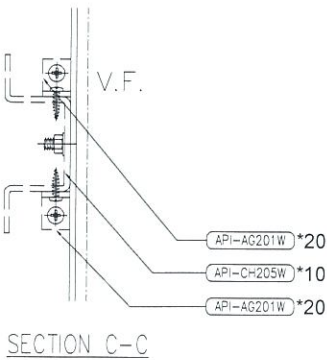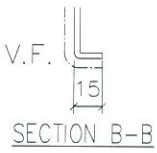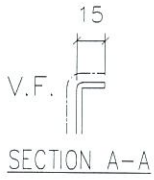

地盘安装

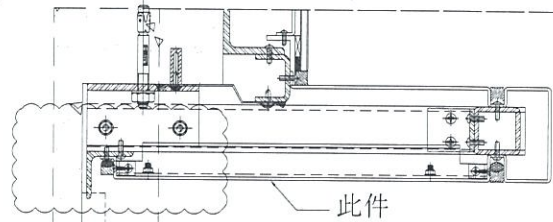

折边长度	折边宽度
2265	471

名称	室外收边铝板	制图	JH	2019.4.29	修改	A	
材料	3mm 铝板	复核	DL	2019.4.30	日期	2019.7.11	
颜色	UCT803649 FXL-3	批准			图号	API-AP240S	




美特铝质有限公司  
MIDI Aluminium Fabricator Ltd.

物料编号	层数	每层数	总数	使用位置	楼层	备注
API-AP255S	1	1	1	T5-L	06F	
API-AP255S	15	1	15	T5-L	09-26F	
API-AP255S	1	1	1	T5-L	28F	
API-AP255S	19	1	19	T5-L	29-49F	

工程号 J-837 地盘 观塘裕民坊

依据EI0570修改

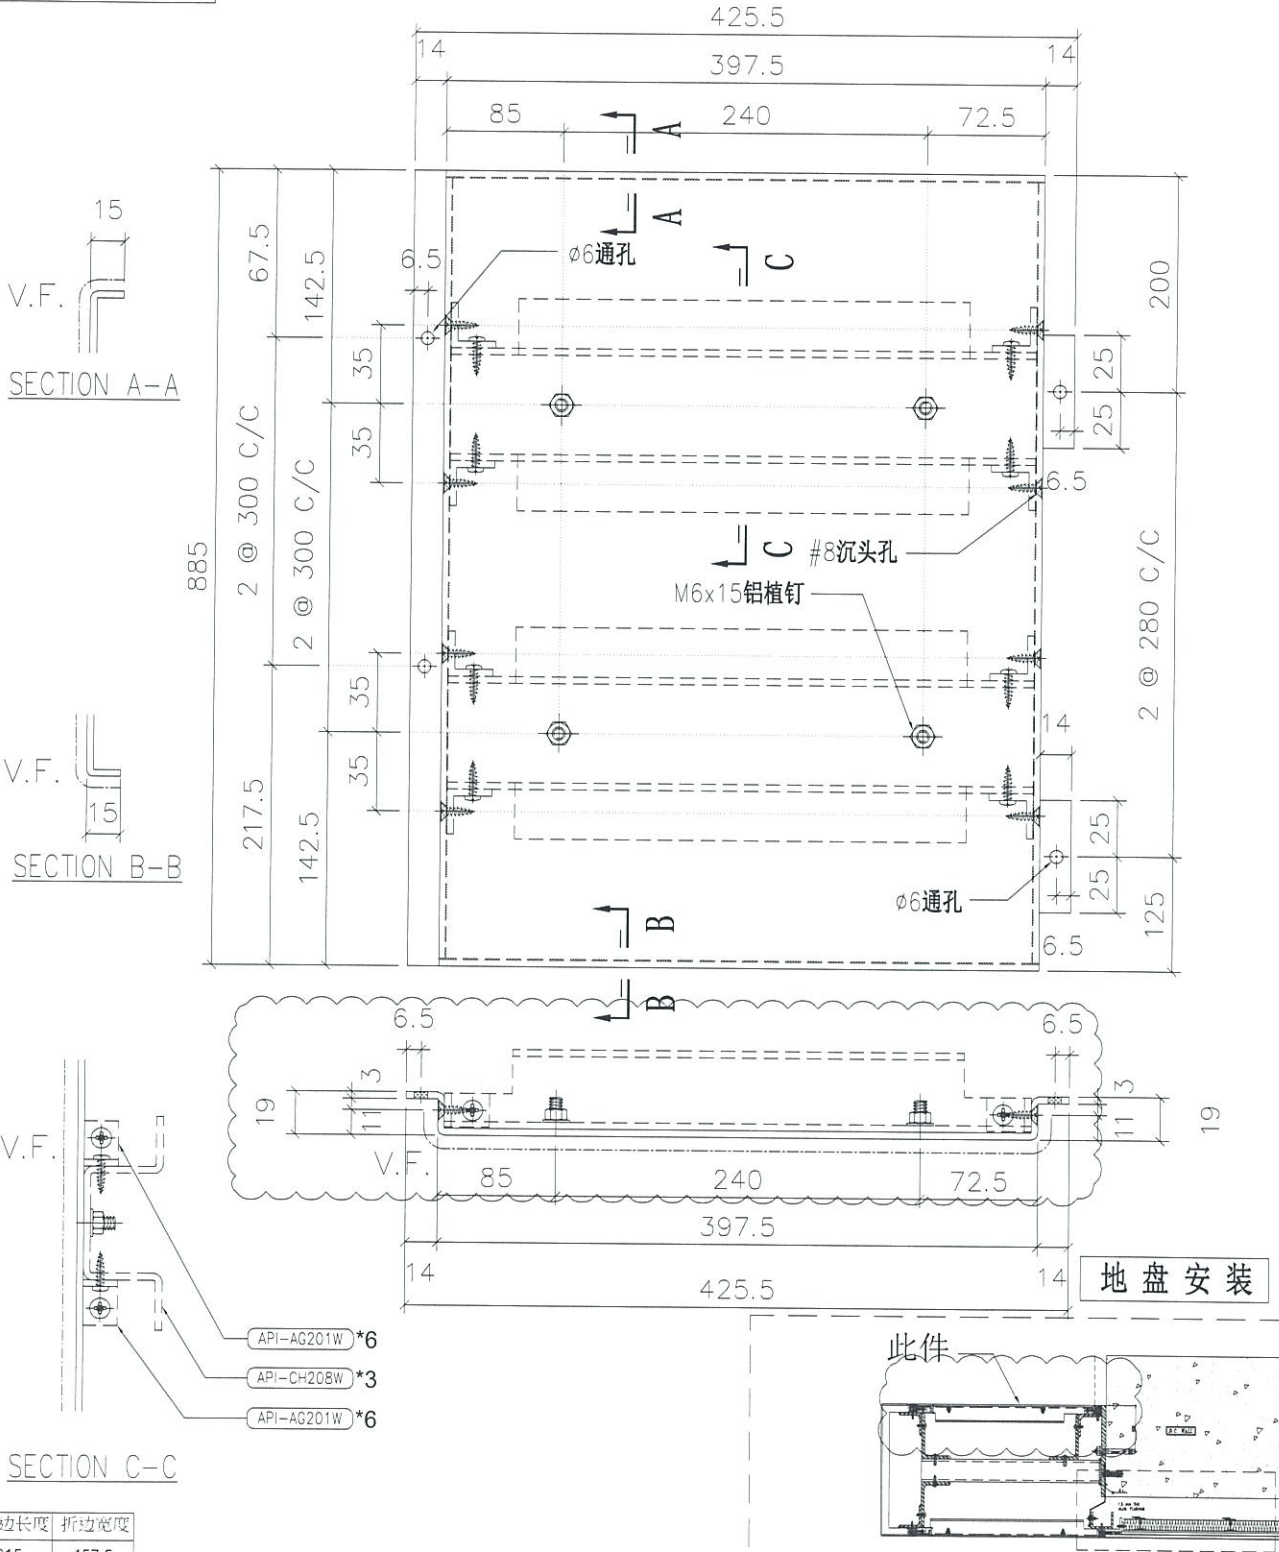

折边长度	折边宽度
915	457.5

名称	室外收边铝板	制图	JH	2019.4.29	修改	A	
材料	3mm 铝板	复核	DL	2019.4.30	日期	2019.7.12	
颜色	UCT803649 FXL-3	批准			图号	API-AP255S	




美特铝质有限公司  
MIDI Aluminium Fabricator Ltd.

物料编号	层数	每层数	总数	使用位置	楼层	备注
API-AP258S	1	1	1	T5-L	07F	
API-AP258S	15	1	15	T5-L	09~26F	
API-AP258S	1	1	1	T5-L	28F	
API-AP258S	19	1	19	T5-L	29~49F	
API-AP258S	1	1	1	T5-L	50F	

工程号 J-837 地盘 观塘裕民坊

依据EI0570修改

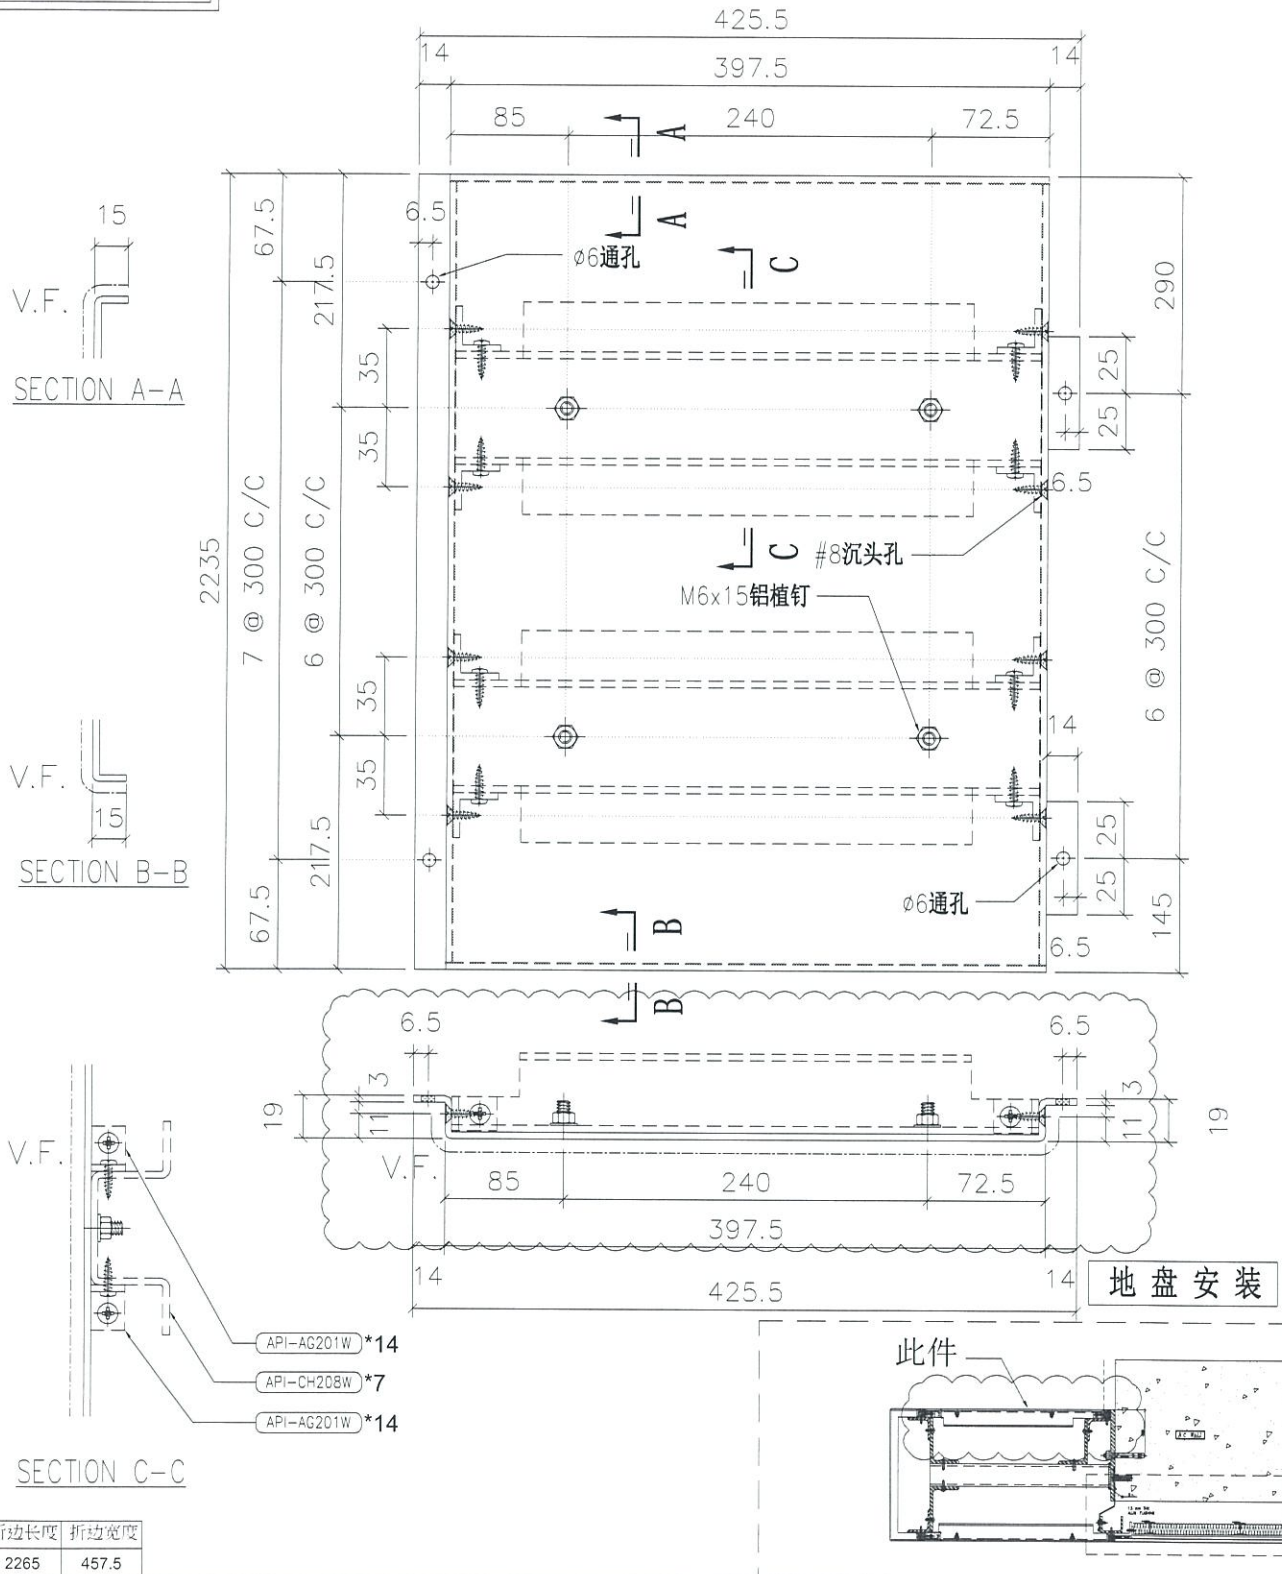

折边长度	折边宽度
2265	457.5

名称	室外收边铝板	制图	JH	2019.4.29	修改	A	
材料	3mm 铝板	复核	DL	2019.4.30	日期	2019.7.12	
颜色	UCT803649 FXL-3	批准			图号	API-AP258S	




美特铝质有限公司  
MIDI Aluminium Fabricator Ltd.


物料编号	层数	每层数	总数	使用位置	楼层	备注
API-AP301	1	1	1	T1-A	27F	
API-AP301	1	1	1	T1-H	27F	
API-AP301	1	1	1	T2-B	27F	
API-AP301	1	1	1	T3-B	27F	
API-AP301	1	1	1	T5-A	27F	
API-AP301	1	1	1	T5-M	27F	

工程号 J-837 地盘 观塘裕民坊

依据EI0570修改

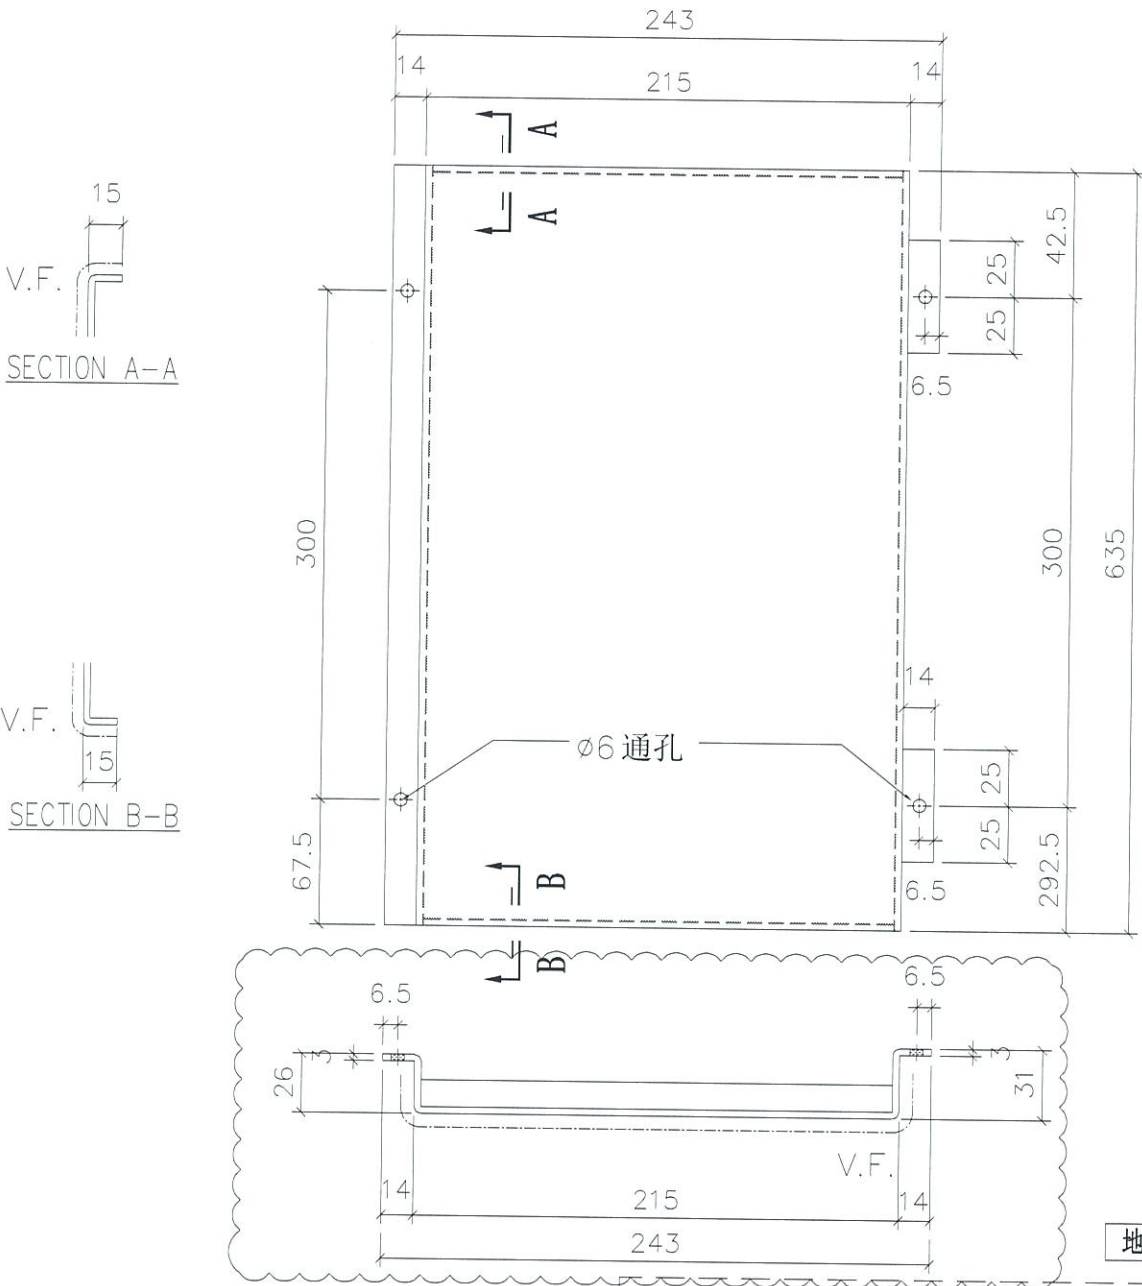

地盘安装

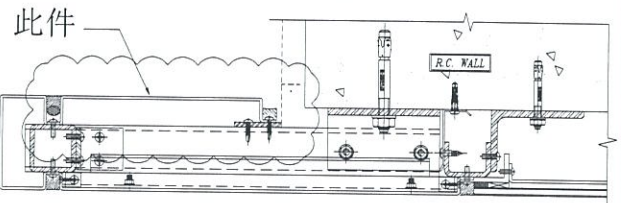

折边长度	折边宽度
665	294

名称	室外收边铝板	制图	JH	2019.4.29	修改	A	
材料	3mm 铝板	复核	DL	2019.4.30	日期	2019.7.12	
颜色	UCT803649 FXL-3	批准			图号	API-AP301	







美特铝质有限公司  
MIDI Aluminium Fabricator Ltd.

物料编号	层数	每层数	总数	使用位置	楼层	备注
API-AP304	1	1	1	T1-A	27F	
API-AP304	1	1	1	T1-H	27F	
API-AP304	1	1	1	T2-B	27F	
API-AP304	1	1	1	T3-B	27F	
API-AP304	1	1	1	T5-A	27F	
API-AP304	1	1	1	T5-M	27F	

工程号 J-837 地盘 观塘裕民坊

依据EI0570修改

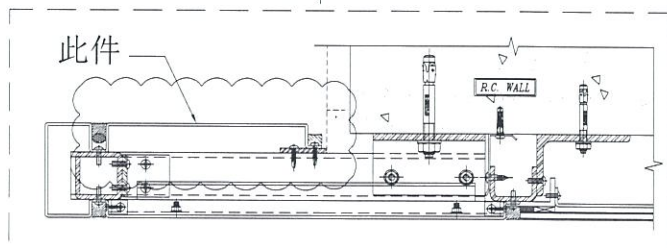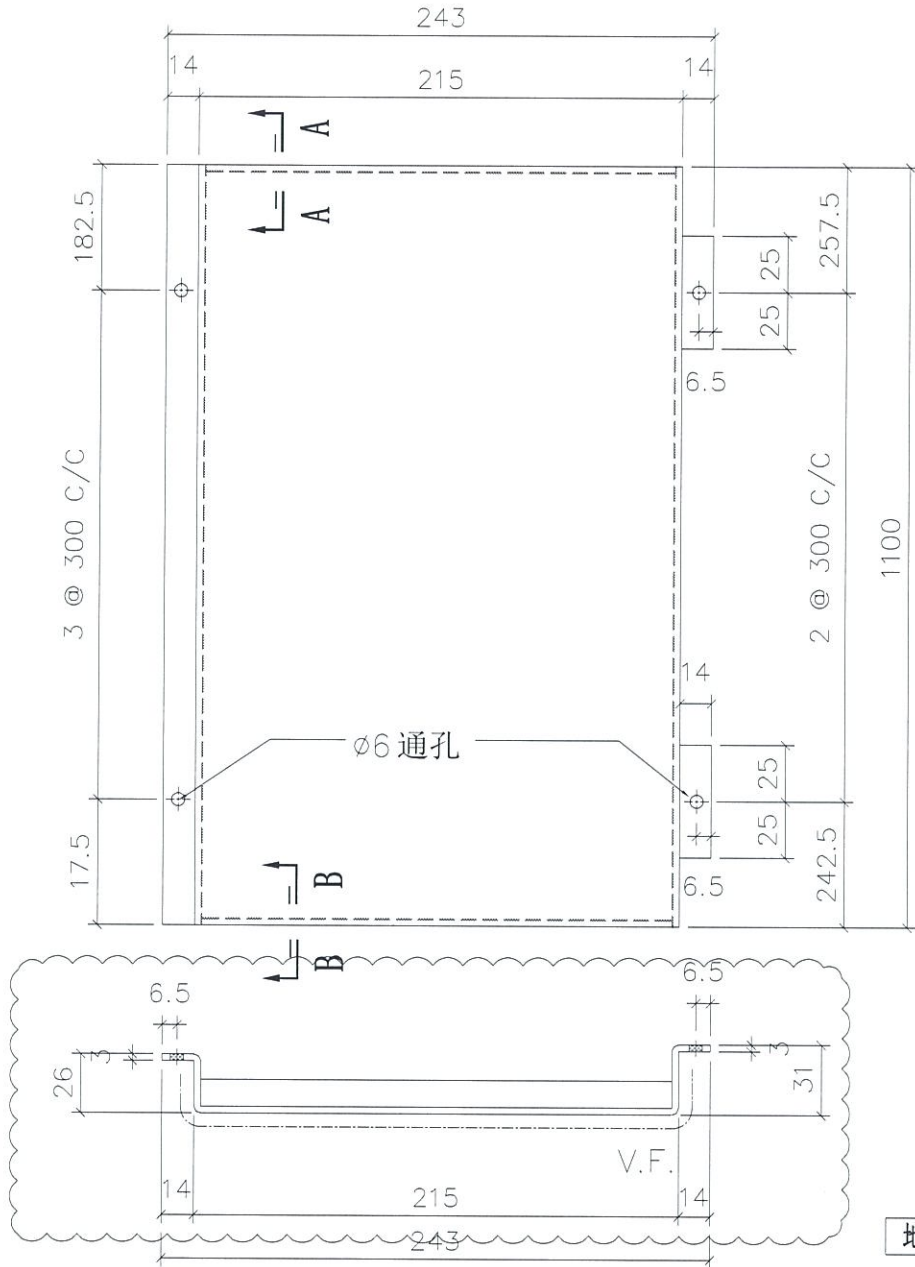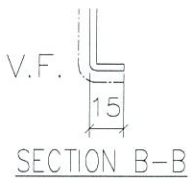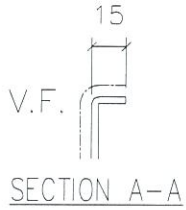

折边长度	折边宽度
1130	294

名称	室外收边铝板	制图	JH	2019.4.29	修改	A	
材料	3mm 铝板	复核	DL	2019.4.30	日期	2019.7.12	
颜色	UCT803649 FXL-3	批准			图号	API-AP304	







美特铝质有限公司  
MIDI Aluminium Fabricator Ltd.

物料编号	层数	每层数	总数	使用位置	楼层	备注
API-AP307	1	1	1	T1-A	27F	
API-AP307	1	1	1	T1-H	27F	
API-AP307	1	1	1	T2-B	27F	
API-AP307	1	1	1	T3-B	27F	
API-AP307	1	1	1	T5-A	27F	
API-AP307	1	1	1	T5-M	27F	

工程号 J-837 地盘 观塘裕民坊

依据EI0570修改

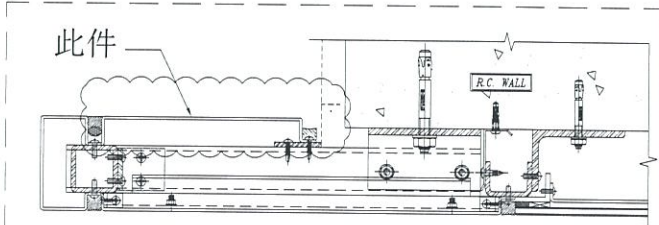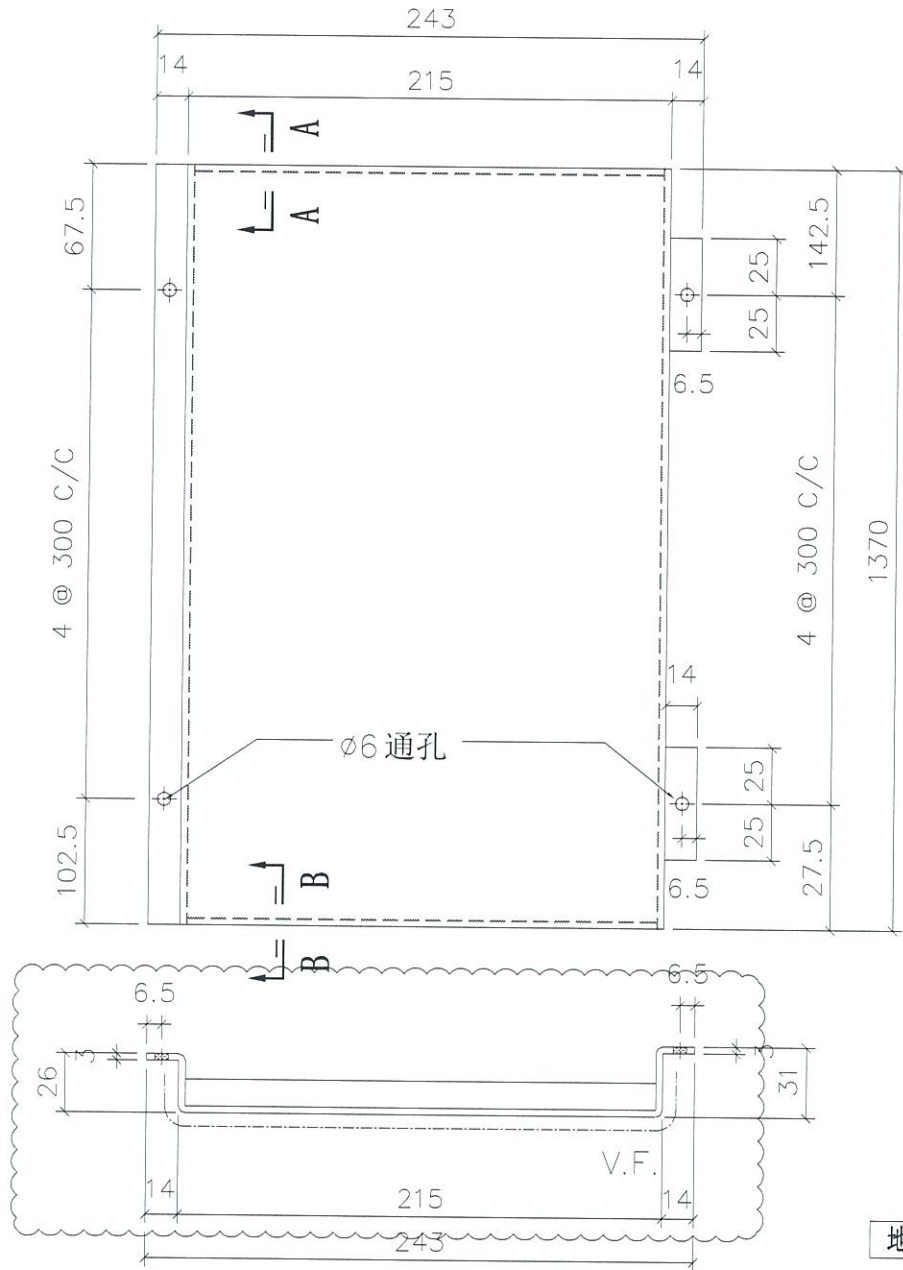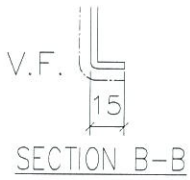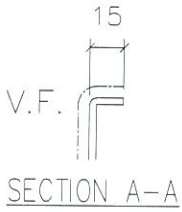

折边长度	折边宽度
1400	294

名称	室外收边铝板	制图	JH	2019.4.29	修改	A	
材料	3mm 铝板	复核	DL	2019.4.30	日期	2019.7.12	
颜色	UCT803649 FXL-3	批准			图号	API-AP307	








美特铝质有限公司  
MIDI Aluminium Fabricator Ltd.

物料编号	层数	每层数	总数	使用位置	楼层	备注
API-AP310S	1	1	1	T1-H	27F	
API-AP310S	1	1	1	T2-B	27F	
API-AP310S	1	1	1	T3-B	27F	

工程号 J-837 地盘 观塘裕民坊

依据EI0570修改

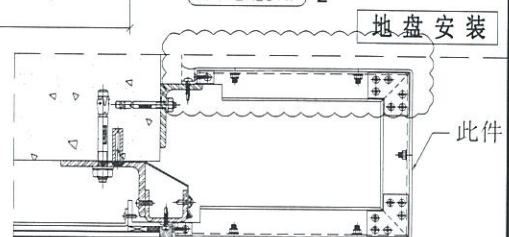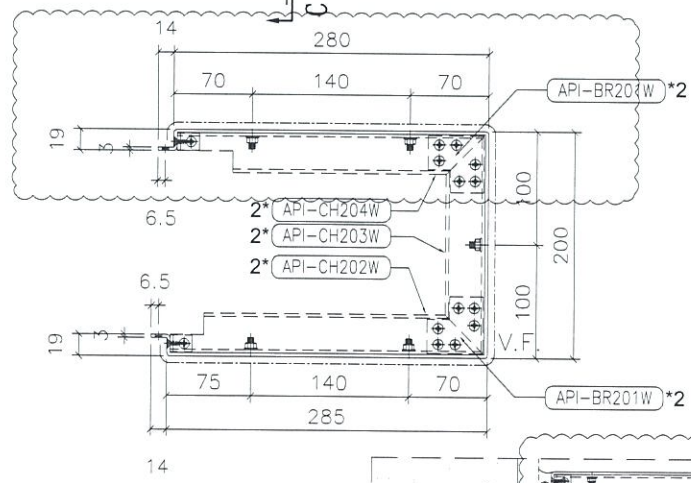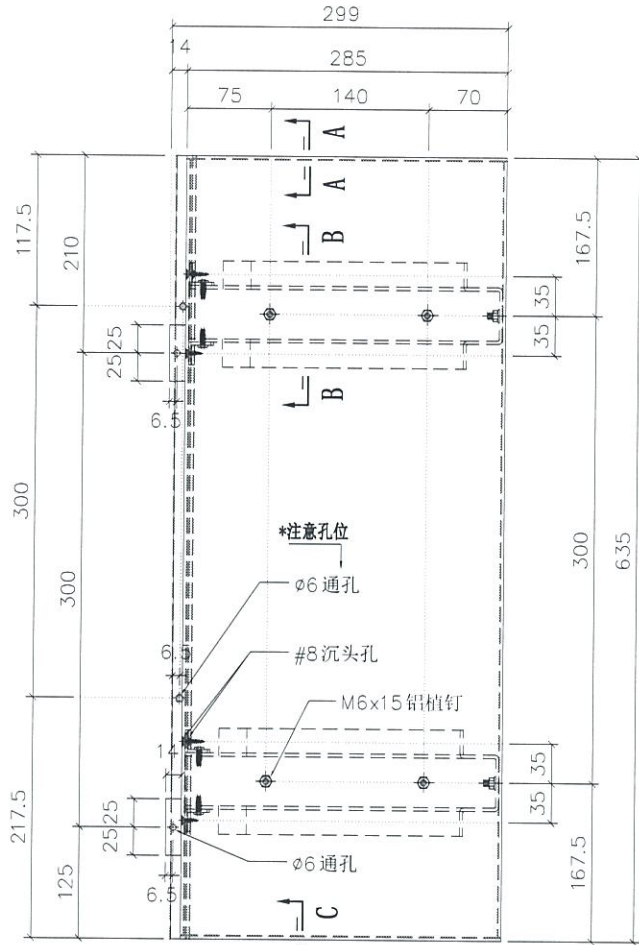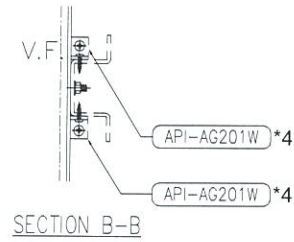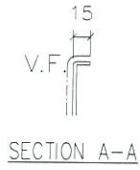

折边长度	折边宽度
665	825

名称	室外收边铝板	制图	JH	2019.4.29	修改	A	
材料	3mm 铝板	复核	DL	2019.4.30	日期	2019.7.12	
颜色	UCT803649 FXL-3	批准			图号	API-AP310S	



美特铝质有限公司  
MIDI Aluminium Fabricator Ltd.


物料编号	层数	每层数	总数	使用位置	楼层	备注
API-AP311S	1	1	1	T1-H	27F	
API-AP311S	1	1	1	T2-B	27F	
API-AP311S	1	1	1	T3-B	27F	

工程号 J-837 地盘 观塘裕民坊


依据EI0570修改






SECTION A-A

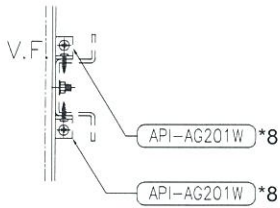

SECTION B-B

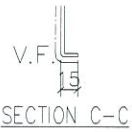

SECTION C-C

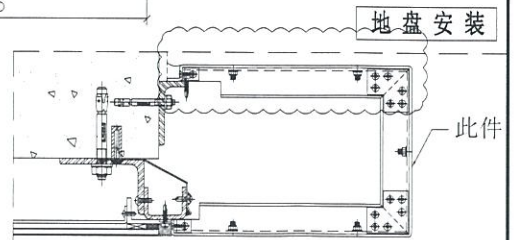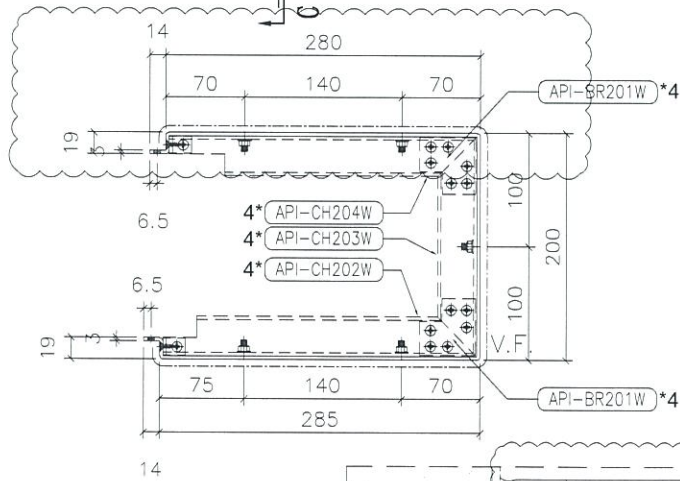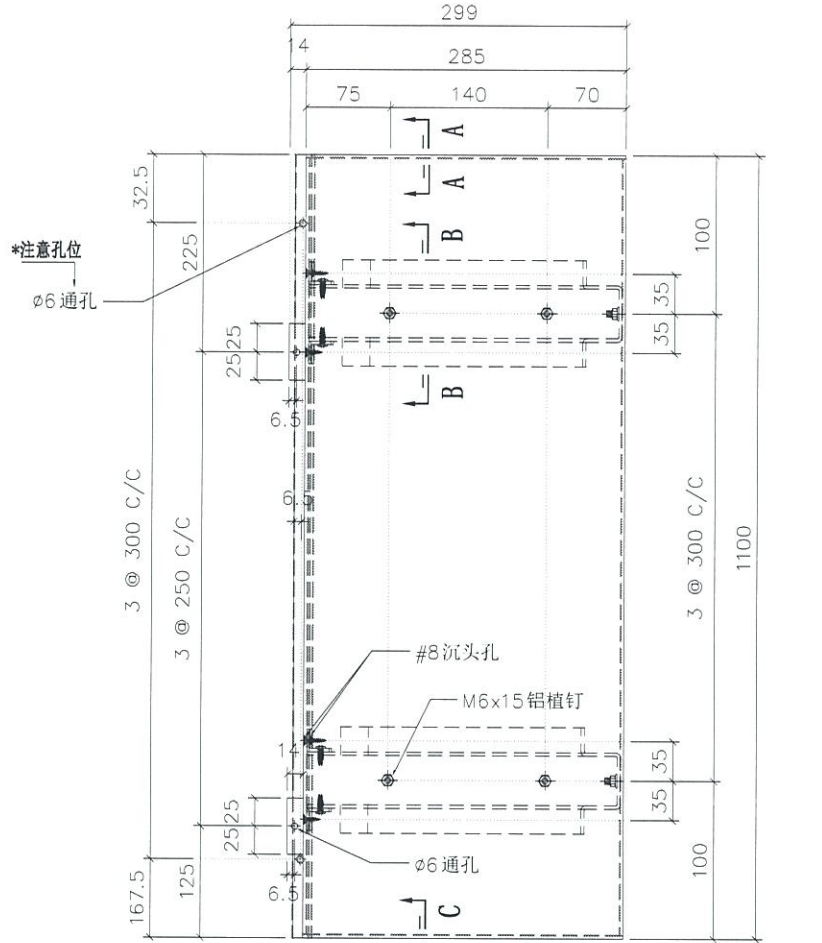

折边长度	折边宽度
1130	825

名称	室外收边铝板	制图	JH	2019.4.29	修改	A	
材料	3mm 铝板	复核	DL	2019.4.30	日期	2019.7.12	
颜色	UCT803649 FXL-3	批准			图号	API-AP311S	









美特铝质有限公司  
MIDI Aluminium Fabricator Ltd.

物料编号	层数	每层数	总数	使用位置	楼层	备注
API-AP313S	1	1	1	T1-B	27F	
API-AP313S	1	1	1	T1-G	27F	
API-AP313S	1	1	1	T2-A	27F	
API-AP313S	1	1	1	T3-A	27F	

工程号 J-837 地盘 观塘裕民坊

依据EI0570修改

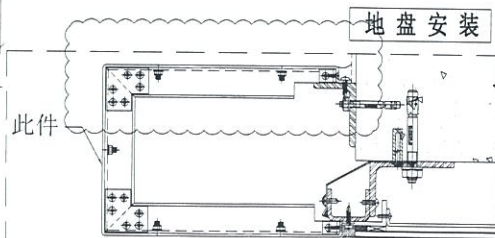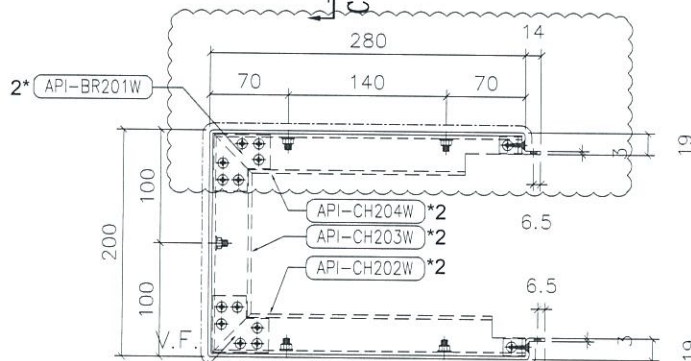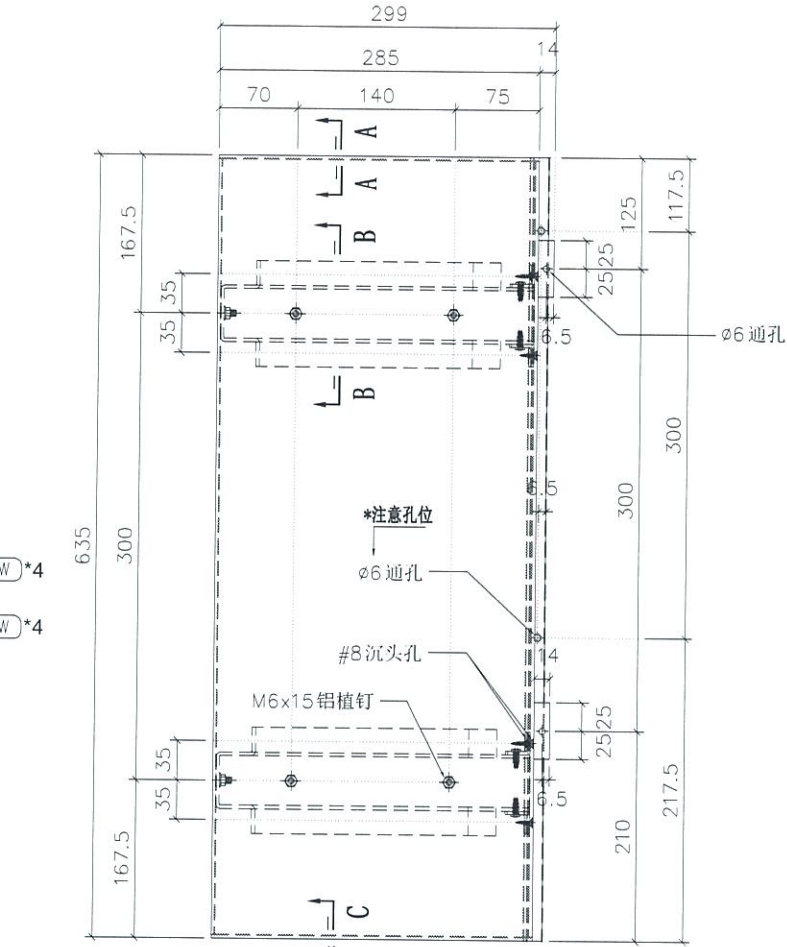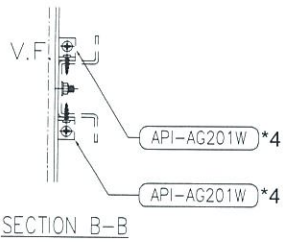

折边长度	折边宽度
665	825

名称	室外收边铝板	制图	JH	2019.4.29	修改	A	
材料	3mm 铝板	复核	DL	2019.4.30	日期	2019.7.12	
颜色	UCT803649 FXL-3	批准			图号	API-AP313S	





美特铝质有限公司  
MIDI Aluminium Fabricator Ltd.

物料编号	层数	每层数	总数	使用位置	楼层	备注
API-AP314S	1	1	1	T1-B	27F	
API-AP314S	1	1	1	T1-G	27F	
API-AP314S	1	1	1	T2-A	27F	
API-AP314S	1	1	1	T3-A	27F	

工程号 J-837 地盘 观塘裕民坊

依据EI0570修改

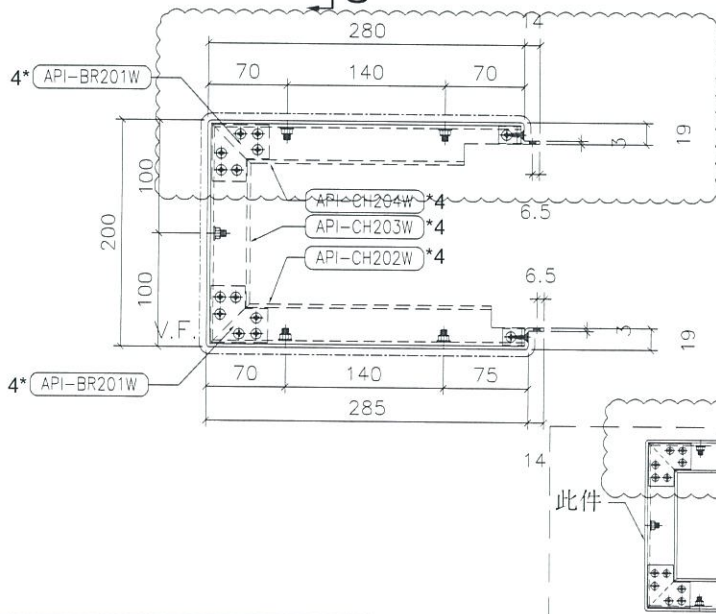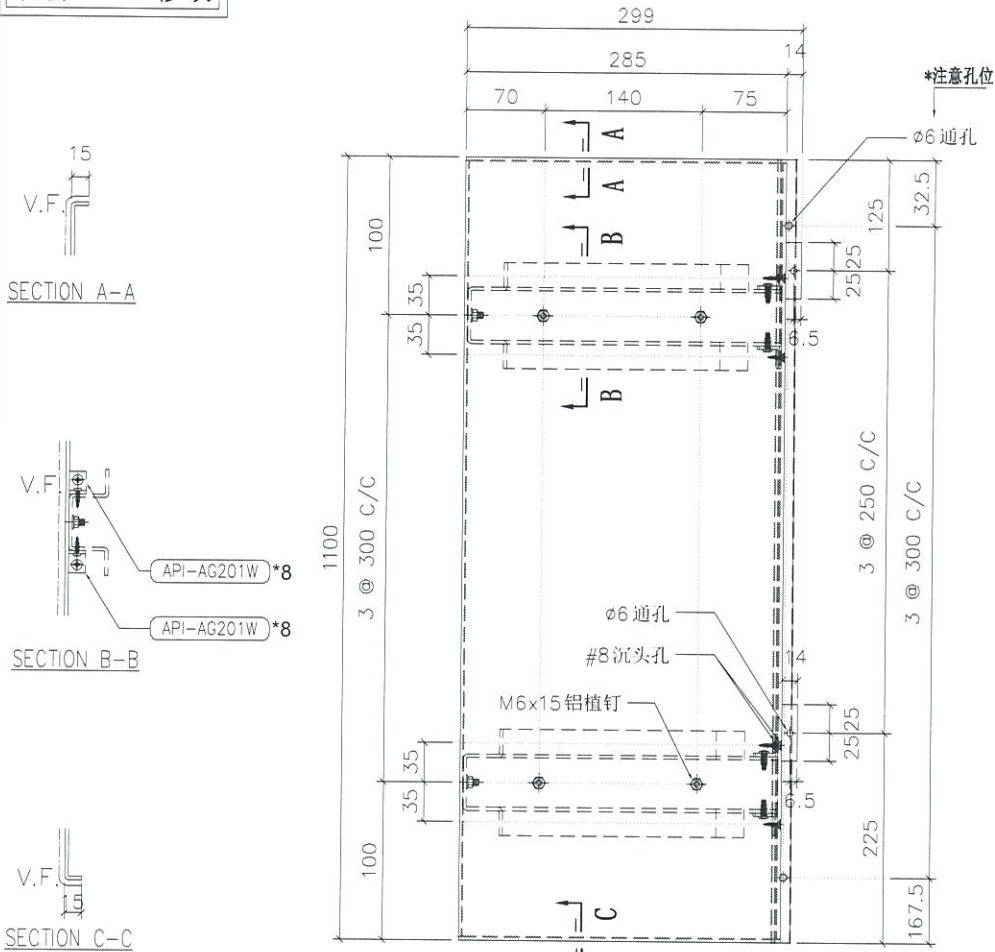

折边长度	折边宽度
1130	825

名称	室外收边铝板	制图	JH	2019.4.29	修改	A	
材料	3mm 铝板	复核	DL	2019.4.30	日期	2019.7.12	
颜色	UCT803649 FXL-3	批准			图号	API-AP314S	






美特铝质有限公司  
MIDI Aluminium Fabricator Ltd.

物料编号	层数	每层数	总数	使用位置	楼层	备注
API-AP315S	1	1	1	T1-B	27F	
API-AP315S	1	1	1	T1-G	27F	
API-AP315S	1	1	1	T2-A	27F	
API-AP315S	1	1	1	T3-A	27F	

工程号	J-837	地盘	观塘裕民坊
-----	-------	----	-------

依据EI0570修改

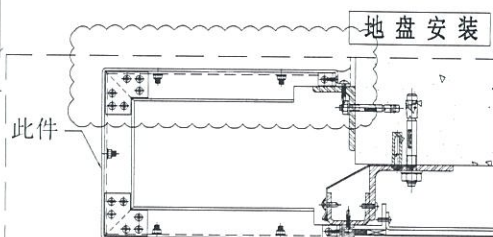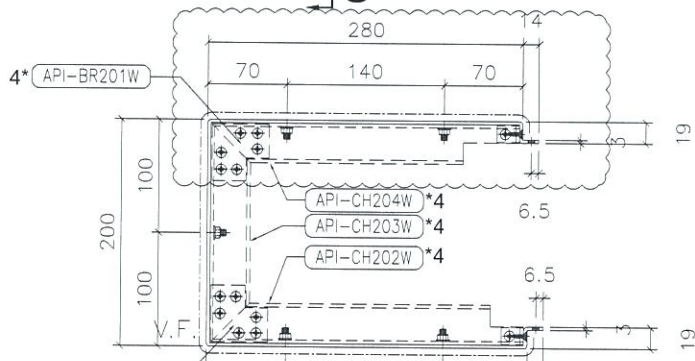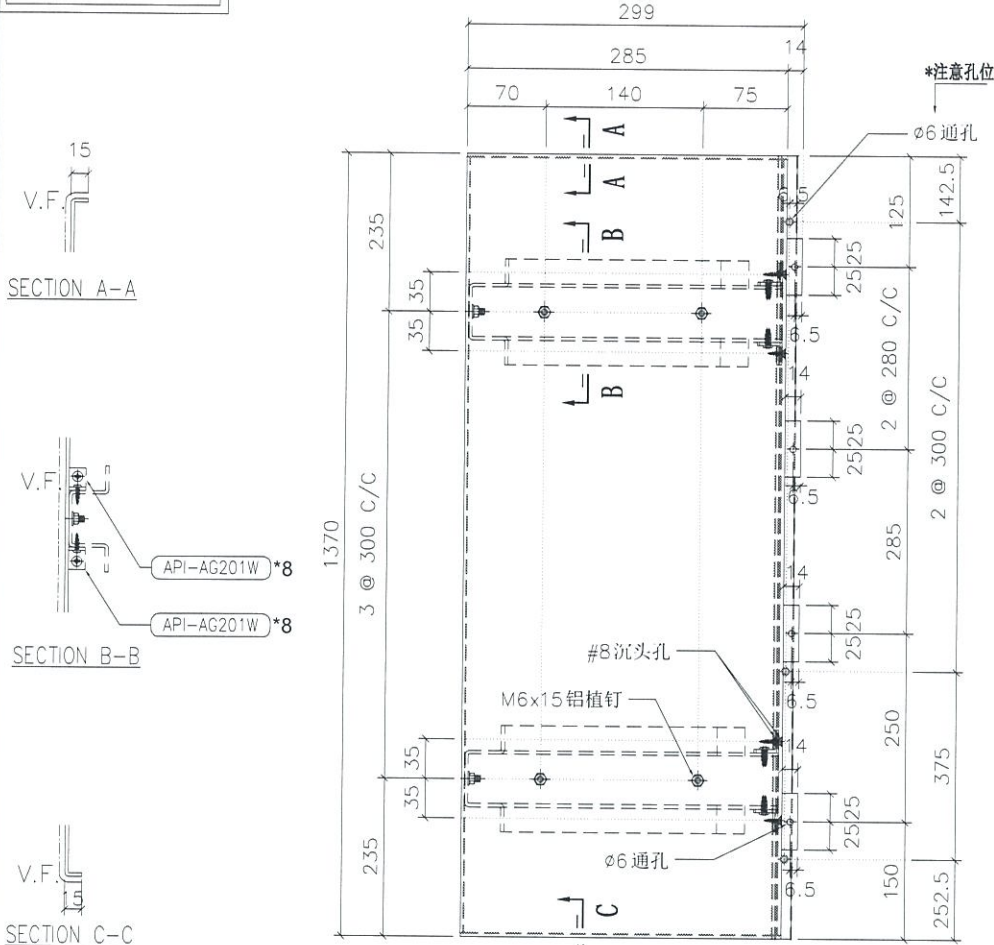

折边长度	折边宽度
1400	825

名称	室外收边铝板	制图	JH	2019.4.29	修改	A	
材料	3mm 铝板	复核	DL	2019.4.30	日期	2019.7.12	
颜色	UCT803649 FXL-3	批准			图号	API-AP315S	




美特铝质有限公司  
MIDI Aluminium Fabricator Ltd.

物料编号	层数	每层数	总数	使用位置	楼层	备注
API-AP318	1	1	1	T1-B	27F	
API-AP318	1	1	1	T1-E	27F	
API-AP318	1	1	1	T1-G	27F	
API-AP318	1	1	1	T2-A	27F	
API-AP318	1	1	1	T2-M	27F	
API-AP318	1	1	1	T3-A	27F	
API-AP318	1	1	1	T3-F	27F	
API-AP318	1	1	1	T5-L	27F	

工程号 J-837 地盘 观塘裕民坊

依据EI0570修改

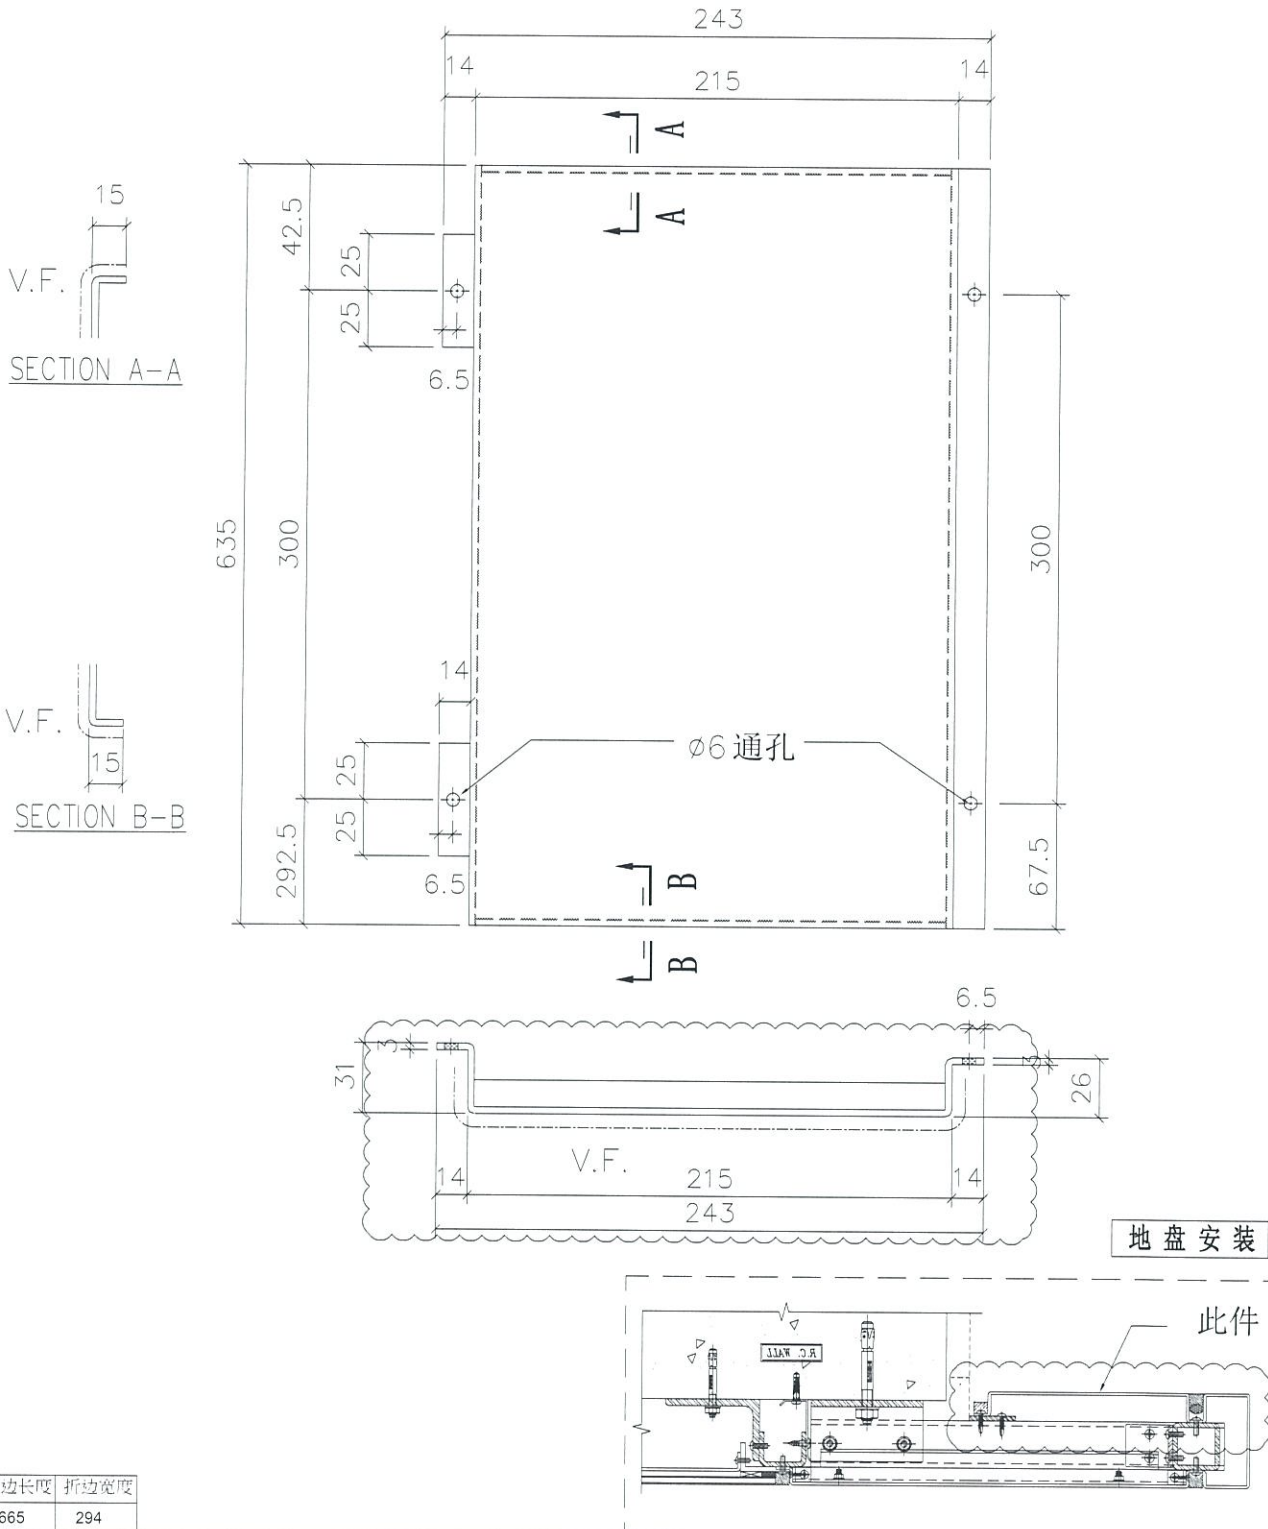

折边长度	折边宽度
665	294

名称	室外收边铝板	制图	JH	2019.4.29	修改	A	
材料	3mm 铝板	复核	DL	2019.4.30	日期	2019.7.12	
颜色	UCT803649 FXL-3	批准			图号	API-AP318	




美特铝质有限公司  
MIDI Aluminium Fabricator Ltd.

物料编号	层数	每层数	总数	使用位置	楼层	备注
API-AP322	1	1	1	T1-B	27F	
API-AP322	1	1	1	T1-E	27F	
API-AP322	1	1	1	T1-G	27F	
API-AP322	1	1	1	T2-A	27F	
API-AP322	1	1	1	T2-M	27F	
API-AP322	1	1	1	T3-A	27F	
API-AP322	1	1	1	T3-F	27F	
API-AP322	1	1	1	T5-L	27F	

工程号 J-837 地盘 观塘裕民坊

依据EI0570修改

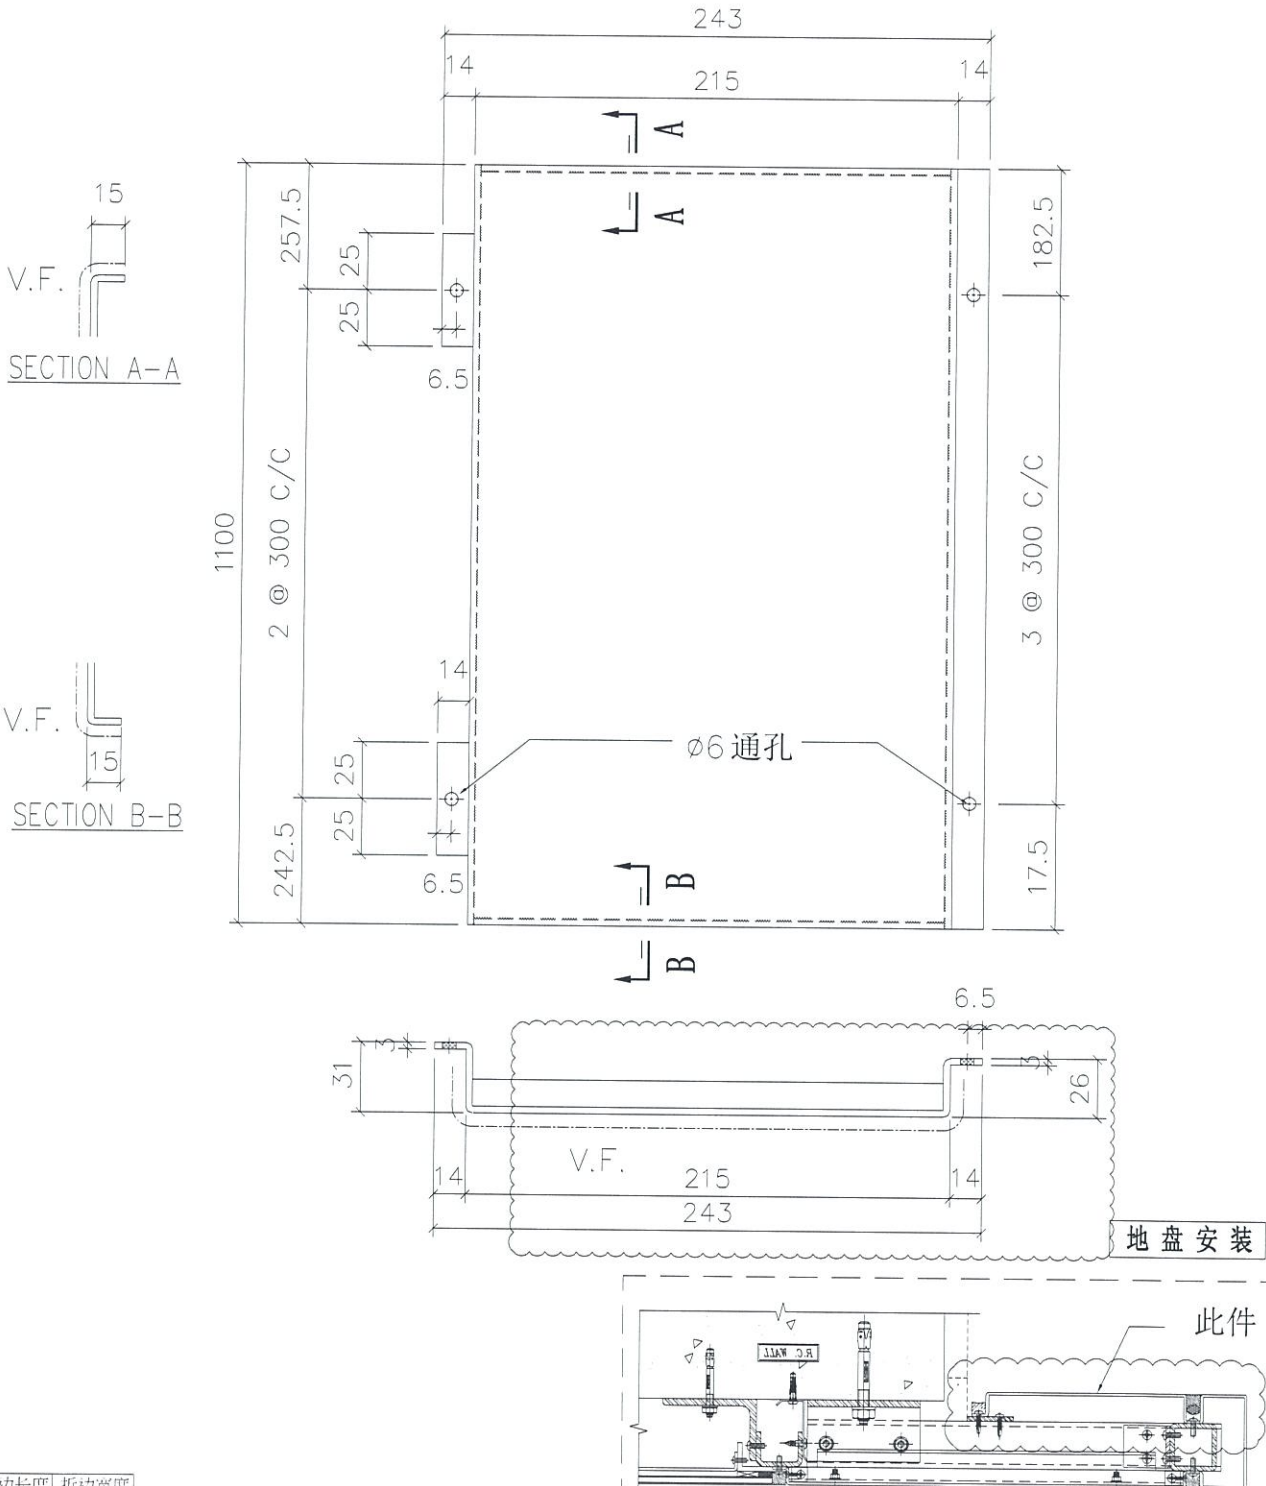

折边长度	折边宽度
1130	294

名称	室外收边铝板	制图	JH	2019.4.29	修改	A	
材料	3mm 铝板	复核	DL	2019.4.30	日期	2019.7.12	
颜色	UCT803649 FXL-3	批准			图号	API-AP322	




美特铝质有限公司  
MIDI Aluminium Fabricator Ltd.

物料编号	层数	每层数	总数	使用位置	楼层	备注
API-AP325	1	1	1	T1-B	27F	
API-AP325	1	1	1	T1-E	27F	
API-AP325	1	1	1	T1-G	27F	
API-AP325	1	1	1	T2-A	27F	
API-AP325	1	1	1	T2-M	27F	
API-AP325	1	1	1	T3-A	27F	
API-AP325	1	1	1	T3-F	27F	
API-AP325	1	1	1	T5-L	27F	

工程号 J-837 地盘 观塘裕民坊

依据EI0570修改

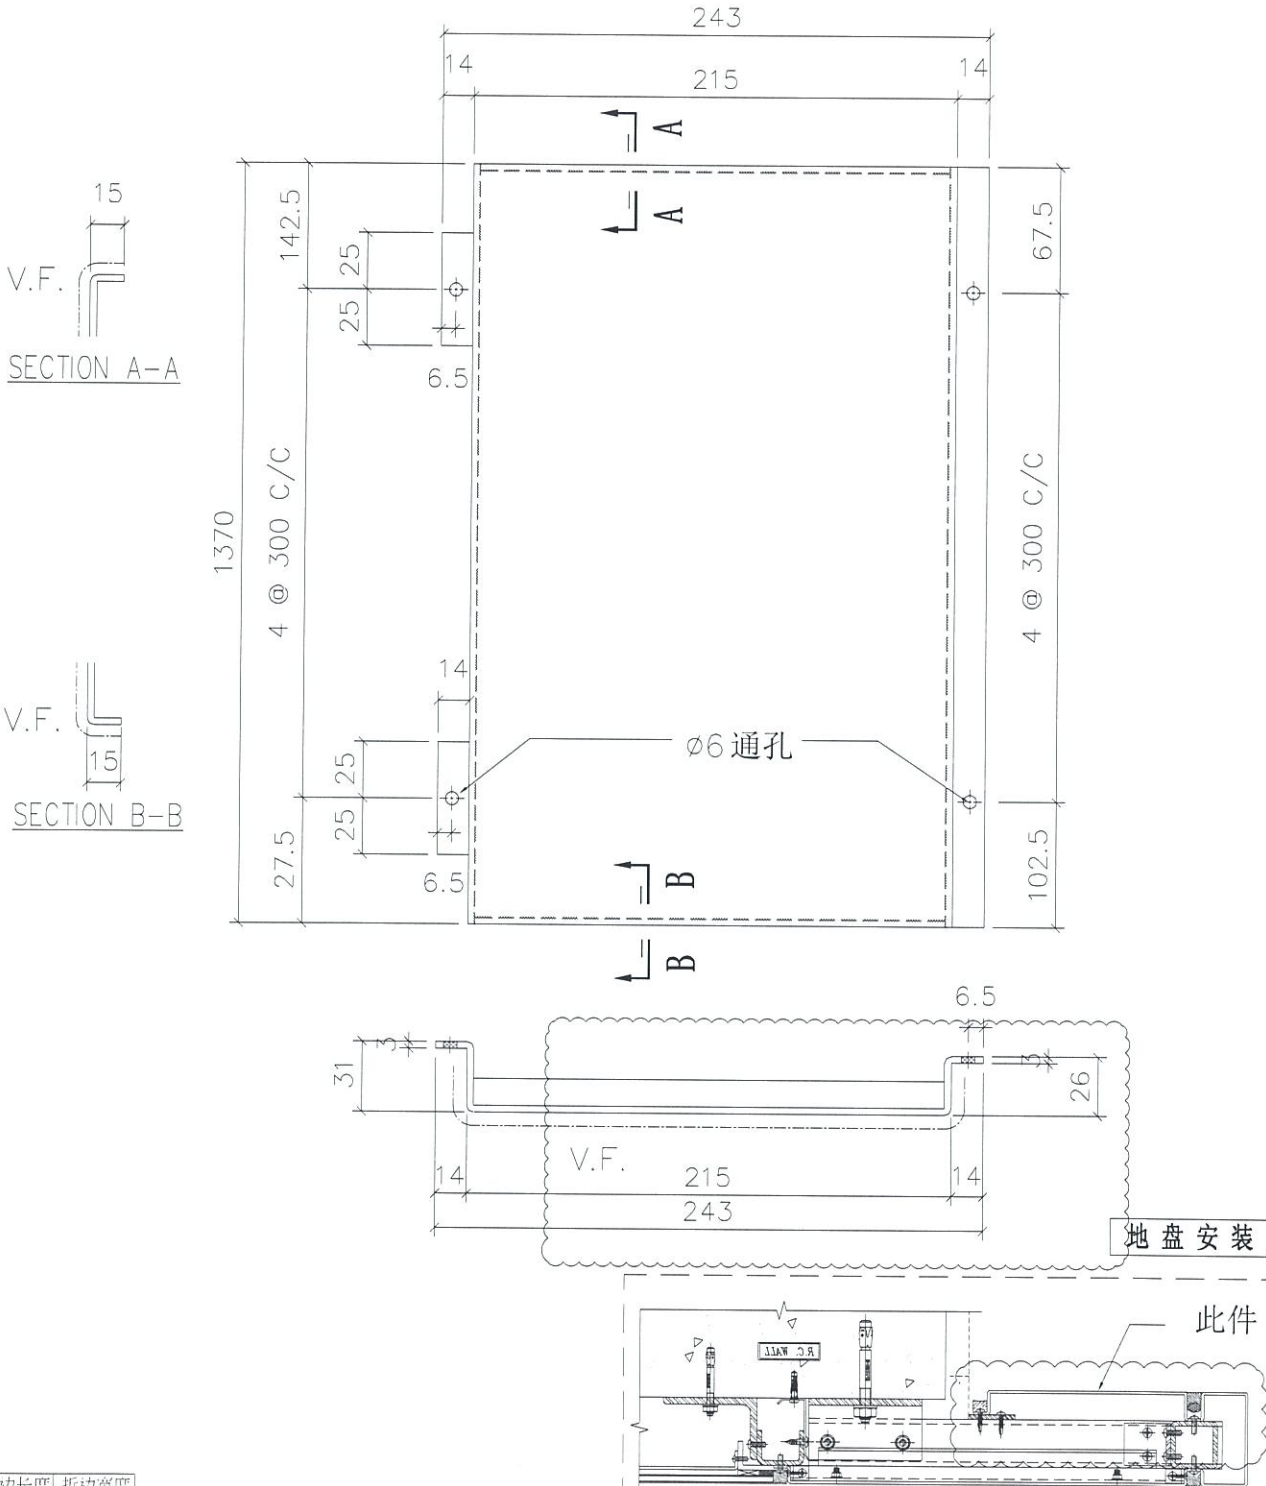

折边长度	折边宽度
1400	294

名称	室外收边铝板	制图	JH	2019.4.29	修改	A	
材料	3mm 铝板	复核	DL	2019.4.30	日期	2019.7.12	
颜色	UCT803649 FXL-3	批准			图号	API-AP325	



美特铝质有限公司  
MIDI Aluminium Fabricator Ltd.

物料编号	层数	每层数	总数	使用位置	楼层	备注
API-AP344S	1	1	1	T2-M	27F	

工程号 J-837 地盘 观塘裕民坊



依据EI9720H修改



SECTION A-A




SECTION B-B

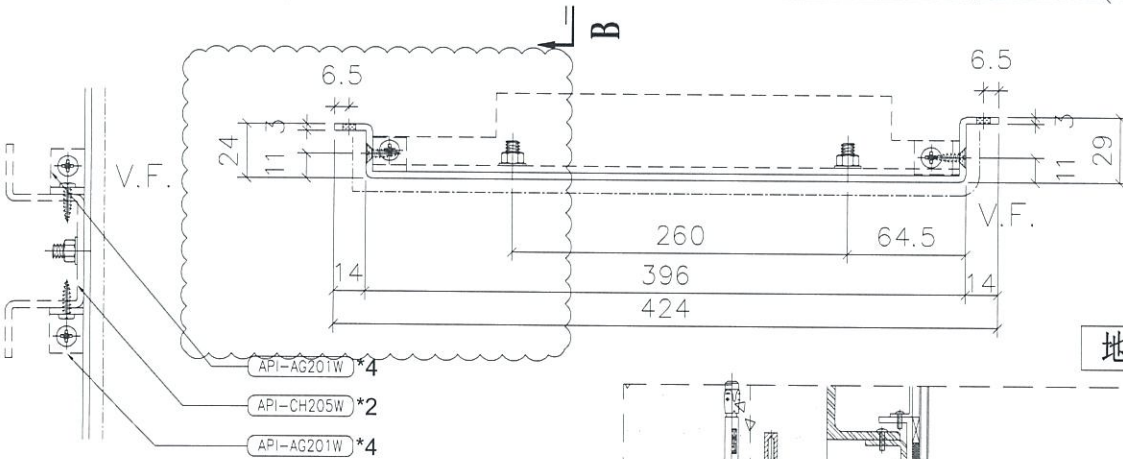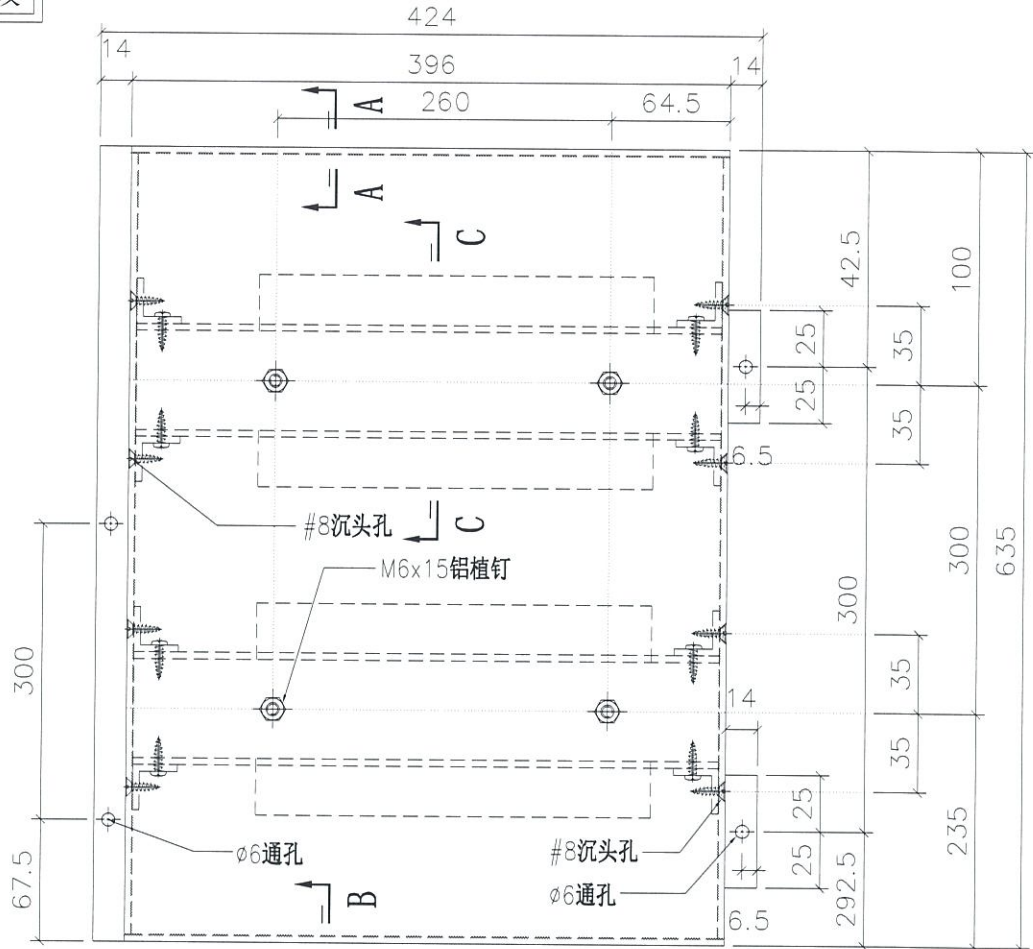

SECTION C-C

地盘安装

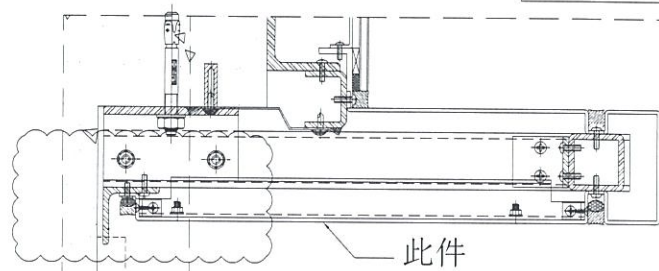

折边长度	折边宽度
665	471

名称	室外收边铝板	制图	JH	2019.4.29	修改	A	
材料	3mm 铝板	复核	DL	2019.4.30	日期	2019.7.11	
颜色	UCT803649 FXL-3	批准			图号	API-AP344S	






美特铝质有限公司  
MIDI Aluminium Fabricator Ltd.

物料编号	层数	每层数	总数	使用位置	楼层	备注
API-AP350S	1	1	1	T2-M	27F	

工程号 J-837 地盘 观塘裕民坊

依据EI9720H修改

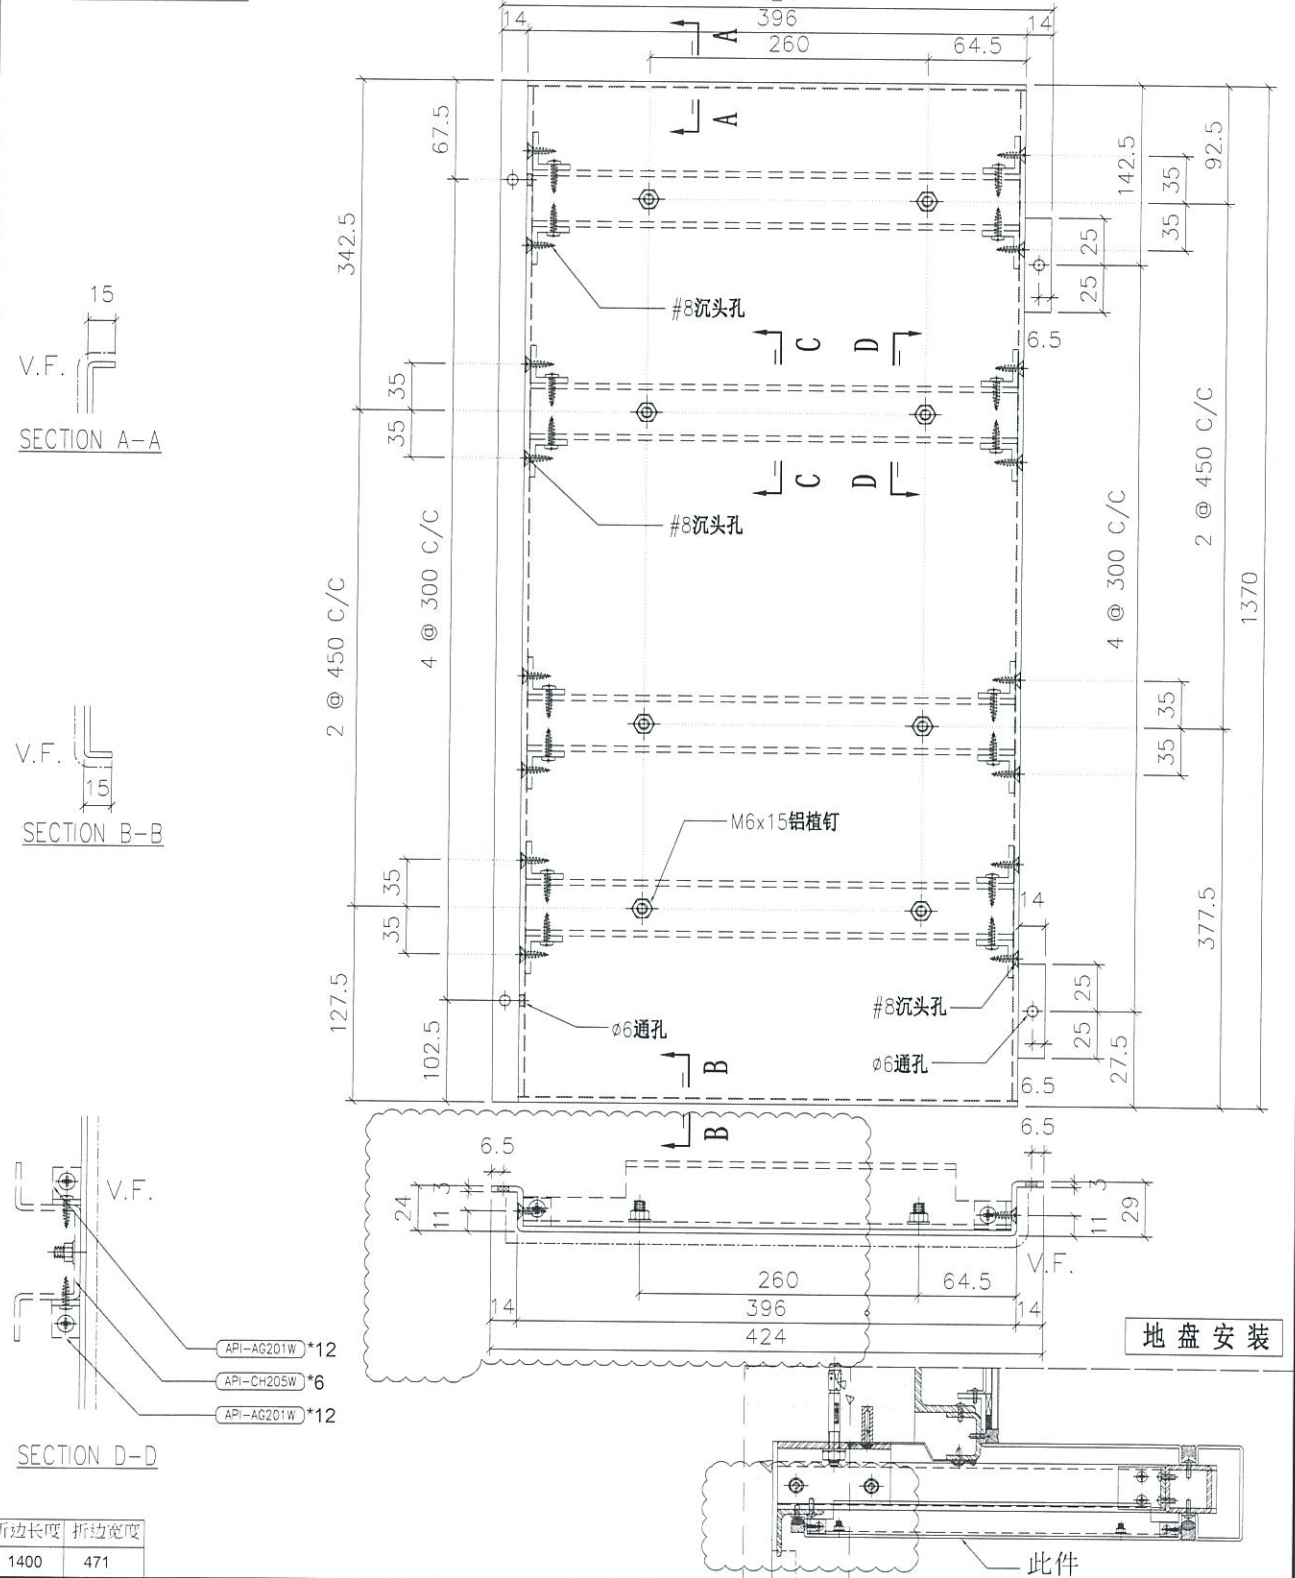

折边长度	折边宽度
1400	471

名称	室外收边铝板	制图	JH	2019.4.29	修改	A	
材料	3mm 铝板	复核	DL	2019.4.30	日期	2019.7.11	
颜色	UCT803649 FXL-3	批准			图号	API-AP350S	




美特铝质有限公司  
MIDI Aluminium Fabricator Ltd.


物料编号	层数	每层数	总数	使用位置	楼层	备注
API-AP376S	1	1	1	T5-L	27F	

工程号 J-837 地盘 观塘裕民坊

依据EI0570修改

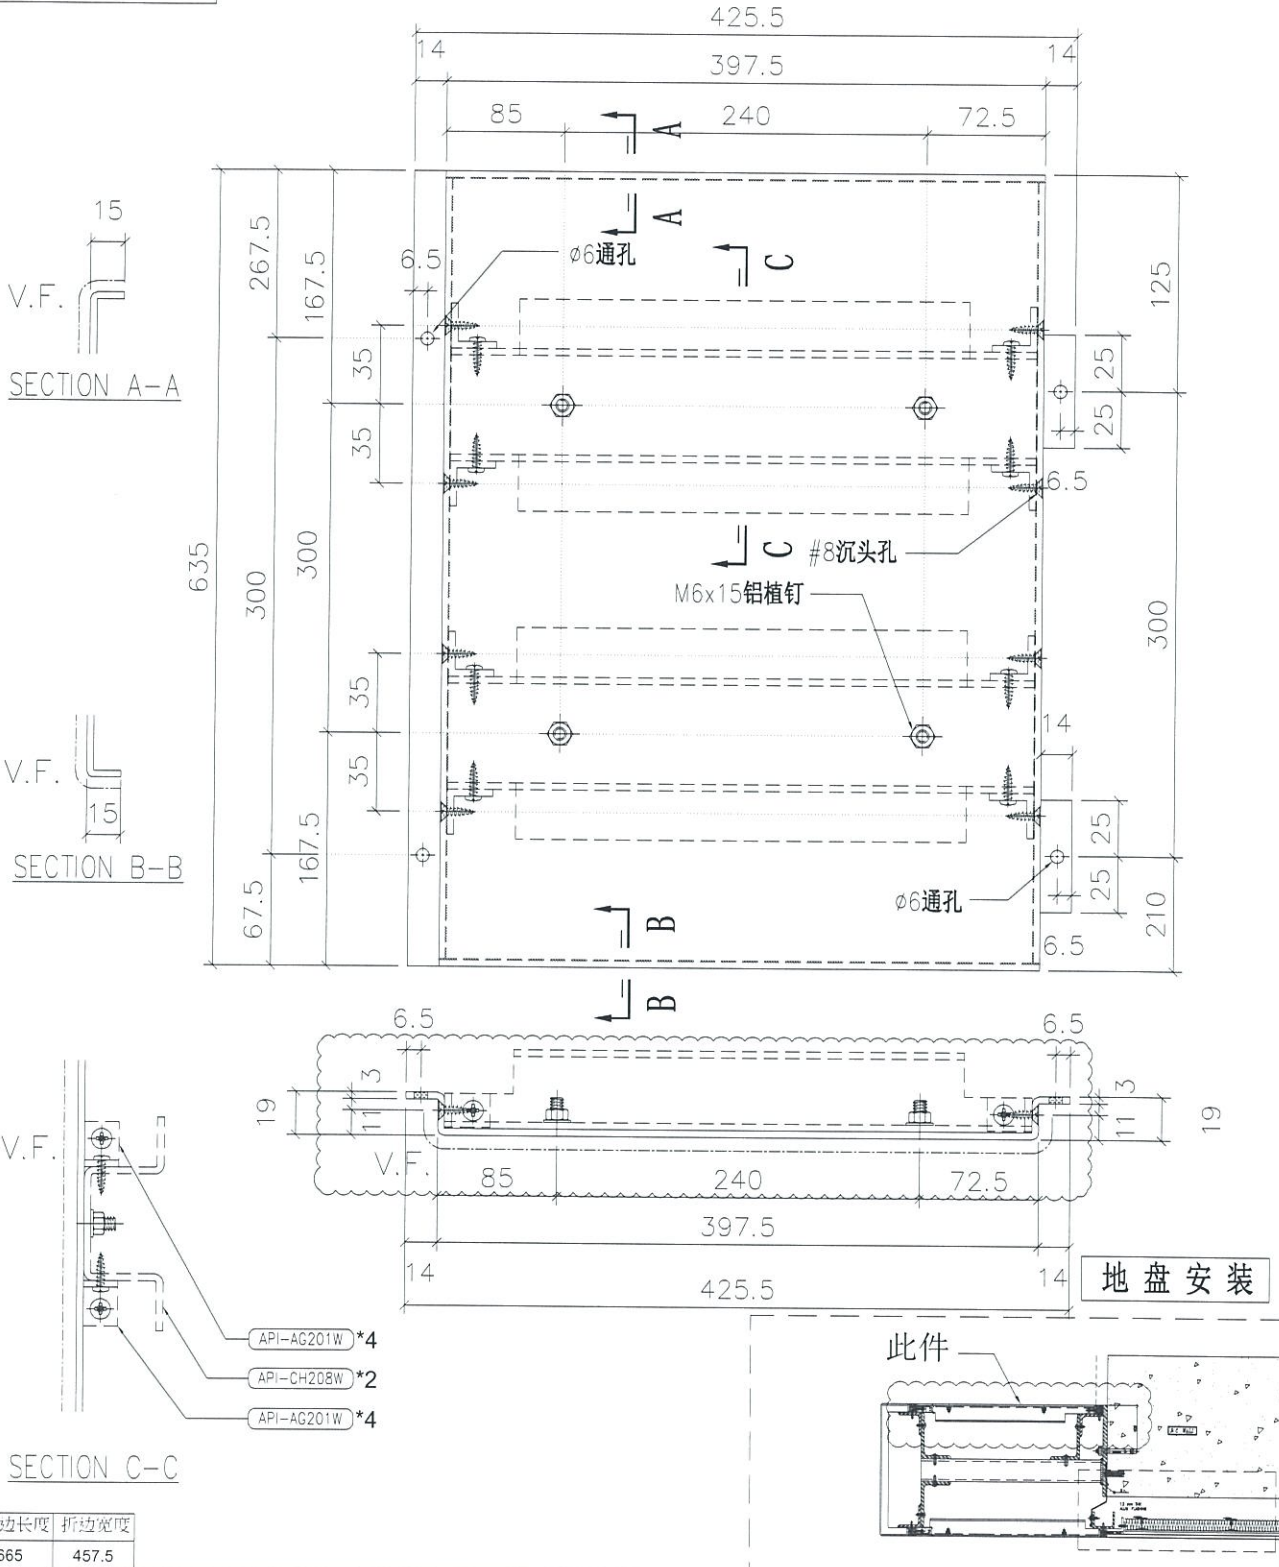

地盘安装

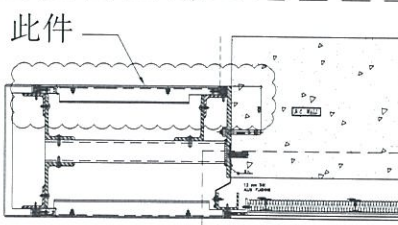

折边长度	折边宽度
665	457.5

名称	室外收边铝板	制图	JH	2019.4.29	修改	A	
材料	3mm 铝板	复核	DL	2019.4.30	日期	2019.7.12	
颜色	UCT803649 FXL-3	批准			图号	API-AP376S	




美特铝质有限公司  
MIDI Aluminium Fabricator Ltd.

物料编号	层数	每层数	总数	使用位置	楼层	备注
API-AP379S	1	1	1	T5-L	27F	

工程号	J-837	地盘	观塘裕民坊
-----	-------	----	-------

依据EI0570修改

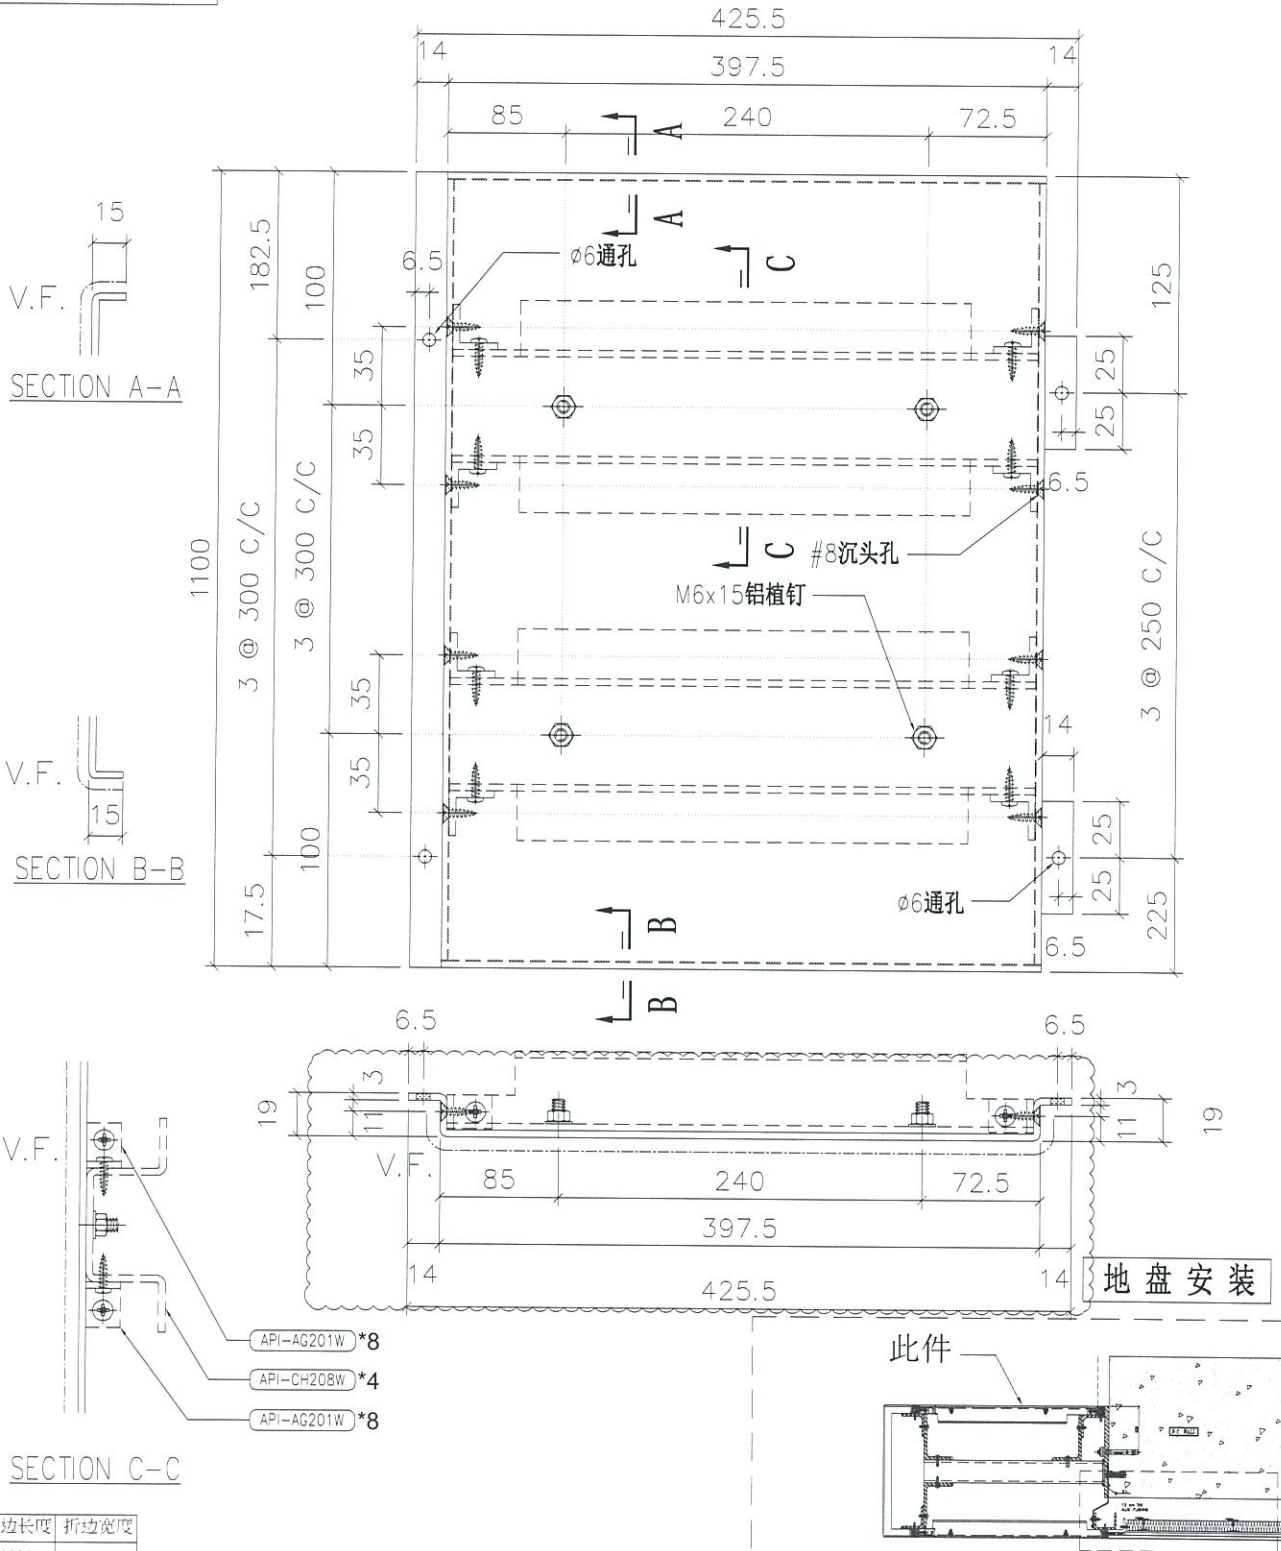

折边长度	折边宽度
1130	457.5

名称	室外收边铝板	制图	JH	2019.4.29	修改	A	
材料	3mm 铝板	复核	DL	2019.4.30	日期	2019.7.12	
颜色	UCT803649 FXL-3	批准			图号	API-AP379S	




美特铝质有限公司  
MIDI Aluminium Fabricator Ltd.

物料编号	层数	每层数	总数	使用位置	楼层	备注
API-AP382S	1	1	1	T5-L	27F	

工程号 J-837 地盘 观塘裕民坊

依据EI0570修改

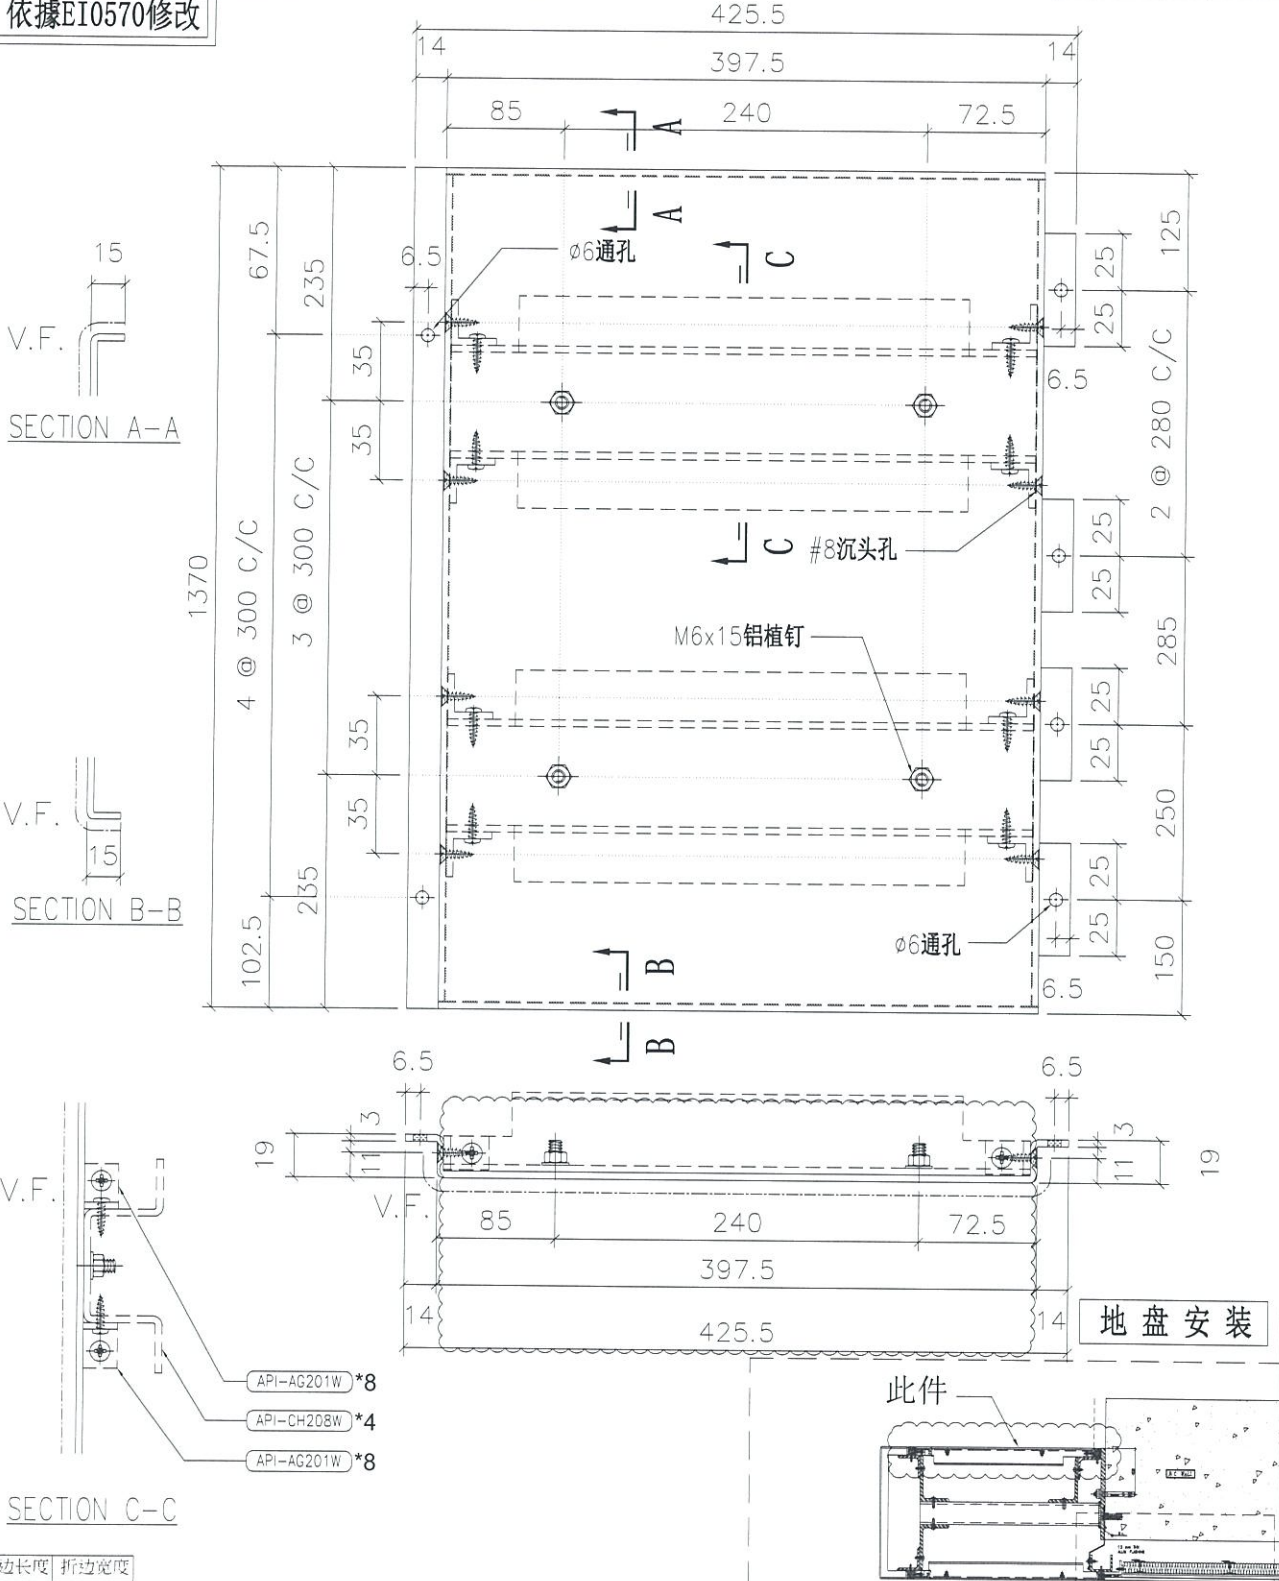

折边长度	折边宽度
1400	457.5

名称	室外收边铝板	制图	JH	2019.4.29	修改	A	
材料	3mm 铝板	复核	DL	2019.4.30	日期	2019.7.12	
颜色	UCT803649 FXL-3	批准			图号	API-AP382S	







美特铝质有限公司  
MIDI Aluminium Fabricator Ltd.

物料编号	层数	每层数	总数	使用位置	楼层	备注
API-AP394	1	1	1	T5-A	50F	

工程号	J-837	地盘	观塘裕民坊
-----	-------	----	-------

依据EI0570修改

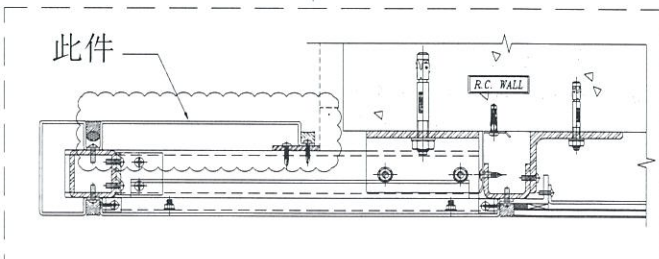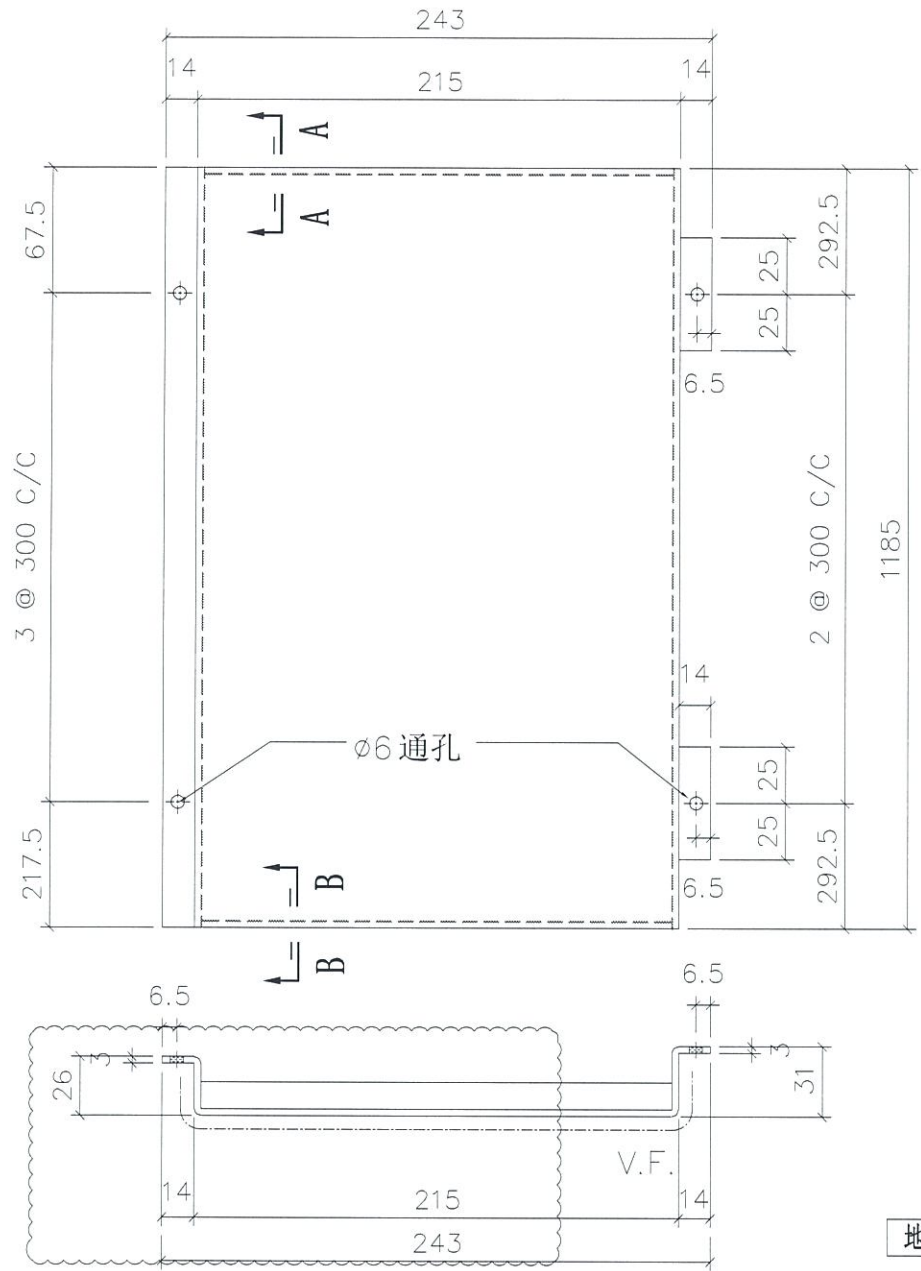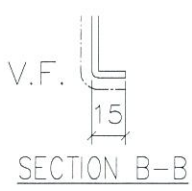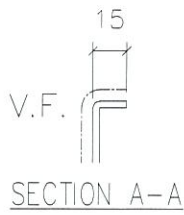

折边长度	折边宽度
1215	294

名称	室外收边铝板	制图	JH	2019.4.29	修改	A	
材料	3mm 铝板	复核	DL	2019.4.30	日期	2019.7.12	
颜色	UCT803649 FXL-3	批准			图号	API-AP394	





美特铝质有限公司  
MIDI Aluminium Fabricator Ltd.

物料编号	层数	每层数	总数	使用位置	楼层	备注
API-AP396	1	1	1	T1-A	06F	
API-AP396	1	1	1	T1-H	06F	
API-AP396	1	1	1	T2-B	06F	
API-AP396	1	1	1	T3-B	06F	
API-AP396	1	1	1	T5-A	06F	
API-AP396	1	1	1	T5-M	06F	

工程号 J-837 地盘 观塘裕民坊

依据EI0570修改

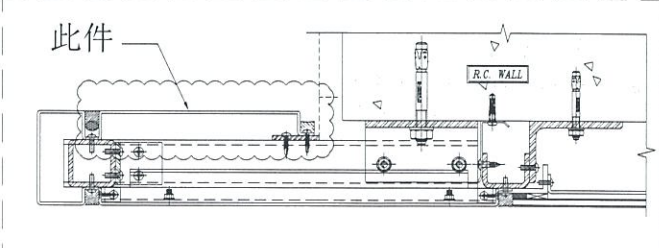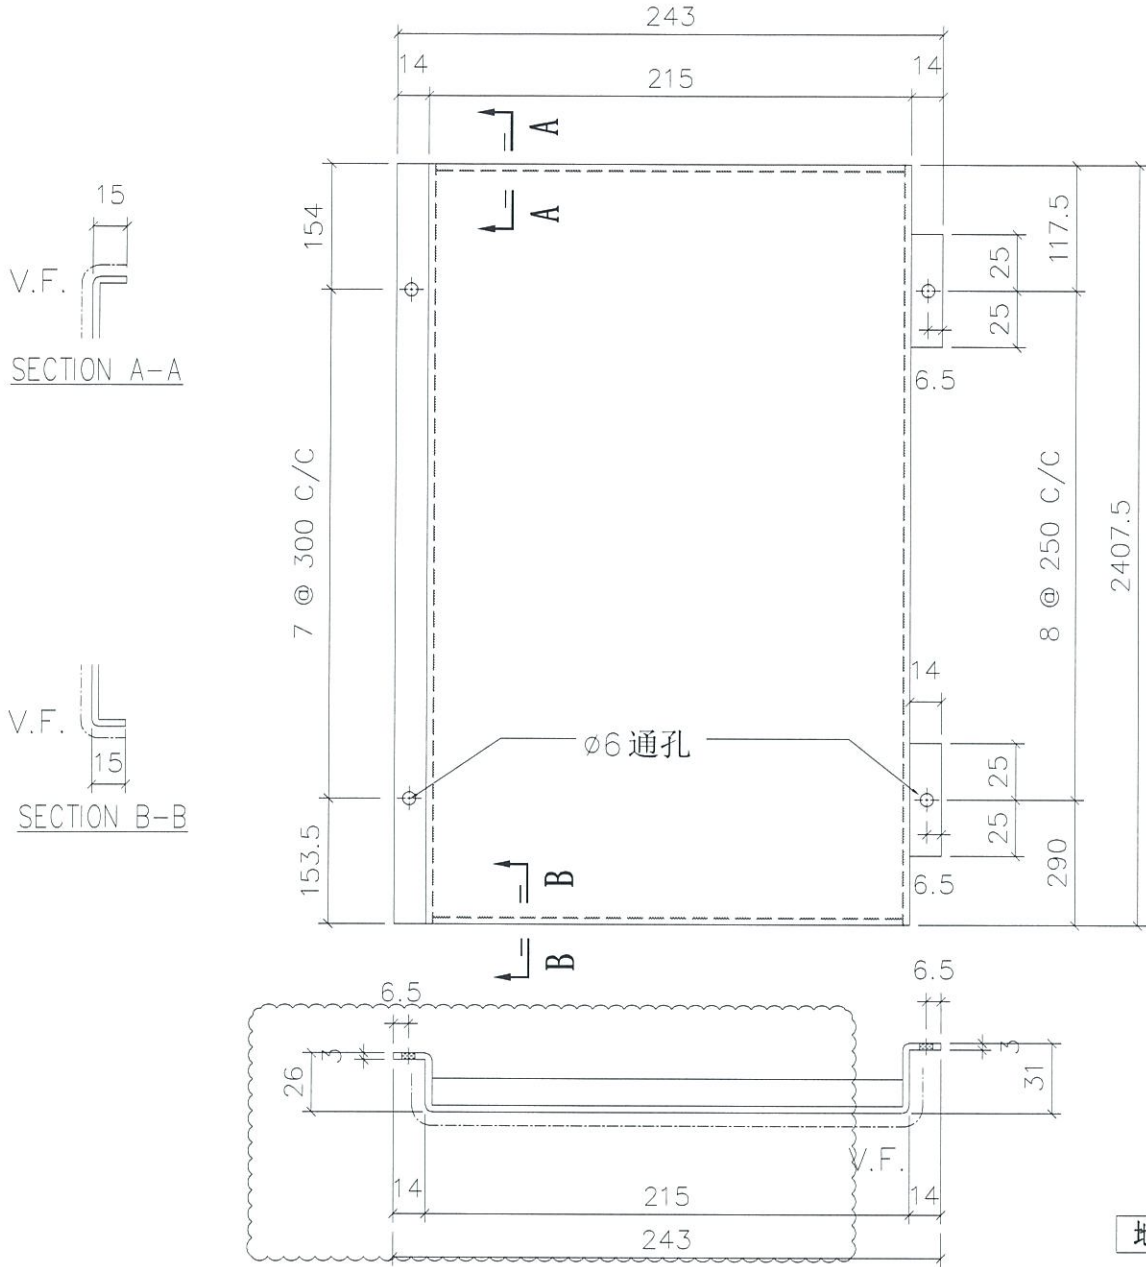

折边长度	折边宽度
2437.5	294

名称	室外收边铝板	制图	JH	2019.4.29	修改	A	
材料	3mm 铝板	复核	DL	2019.4.30	日期	2019.7.12	
颜色	UCT803649 FXL-3	批准			图号	API-AP396	





美特铝质有限公司  
MIDI Aluminium Fabricator Ltd.

物料编号	层数	每层数	总数	使用位置	楼层	备注
API-AP399	1	1	1	T1-A	06F	
API-AP399	1	1	1	T1-H	06F	
API-AP399	1	1	1	T2-B	06F	
API-AP399	1	1	1	T3-B	06F	
API-AP399	1	1	1	T5-A	06F	
API-AP399	1	1	1	T5-M	06F	

工程号 J-837 地盘 观塘裕民坊

依据EI0570修改

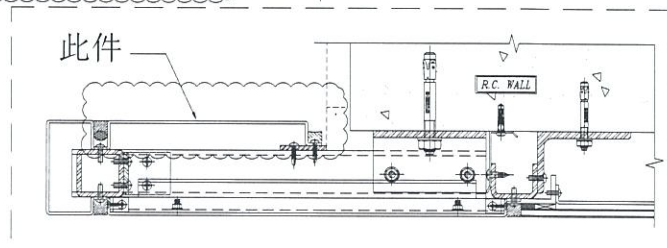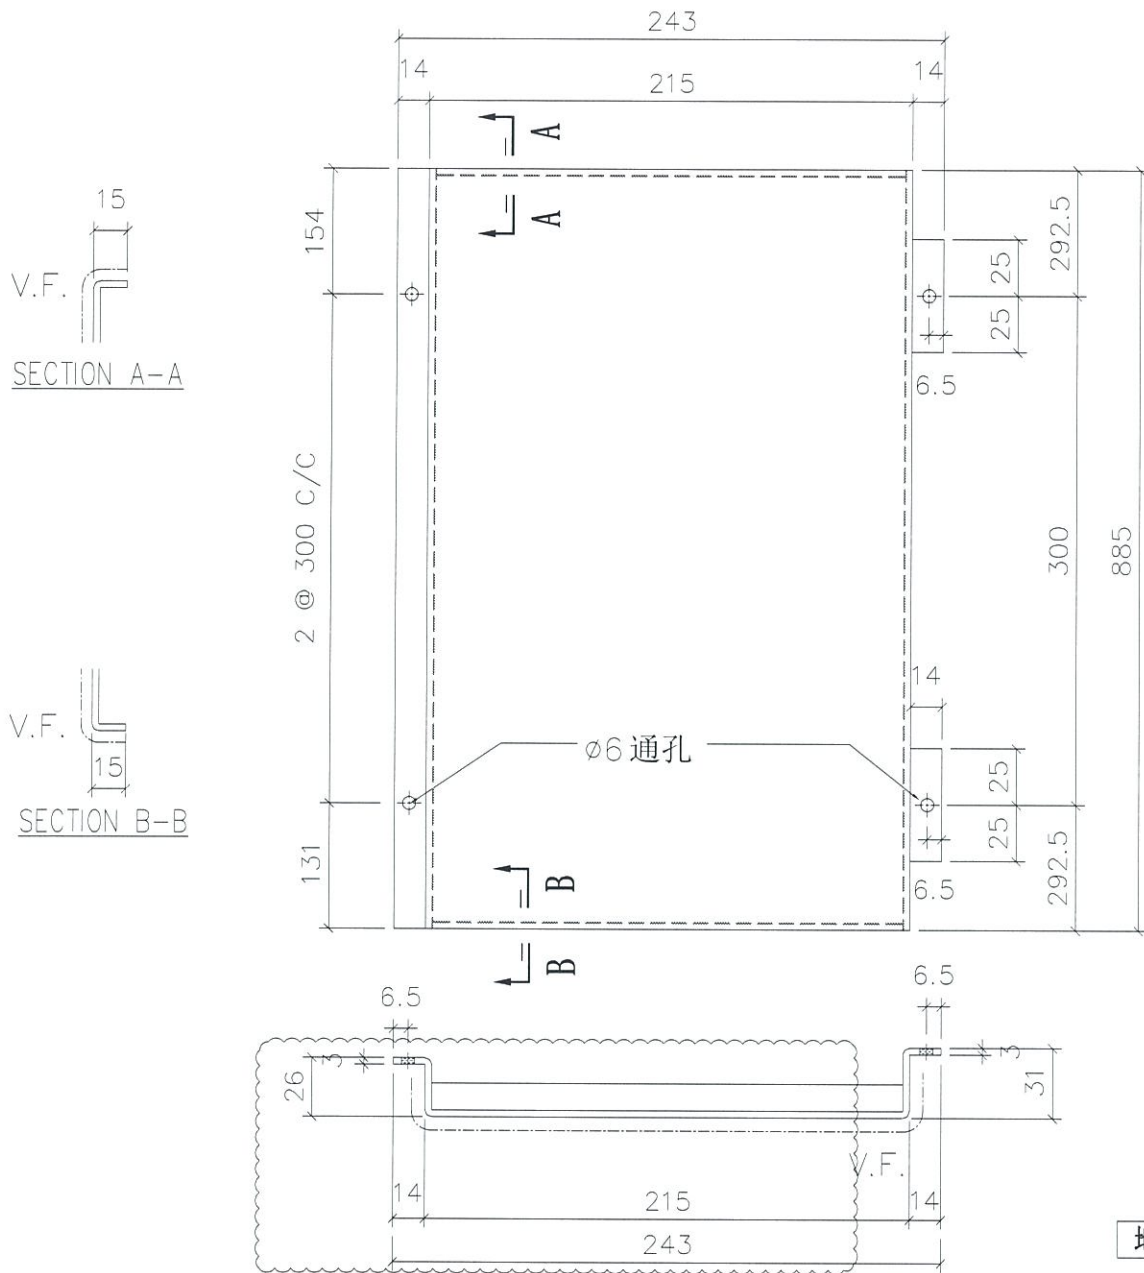

折边长度	折边宽度
915	294

名称	室外收边铝板	制图	JH	2019.4.29	修改	A	
材料	3mm 铝板	复核	DL	2019.4.30	日期	2019.7.12	
颜色	UCT803649 FXL-3	批准			图号	API-AP399	




美特铝质有限公司  
MIDI Aluminium Fabricator Ltd.

物料编号	层数	每层数	总数	使用位置	楼层	备注
API-AP402S	1	1	1	T1-H	06F	
API-AP402S	1	1	1	T2-B	06F	
API-AP402S	1	1	1	T3-B	06F	

工程号 J-837 地盘 观塘裕民坊

依据EI0570修改

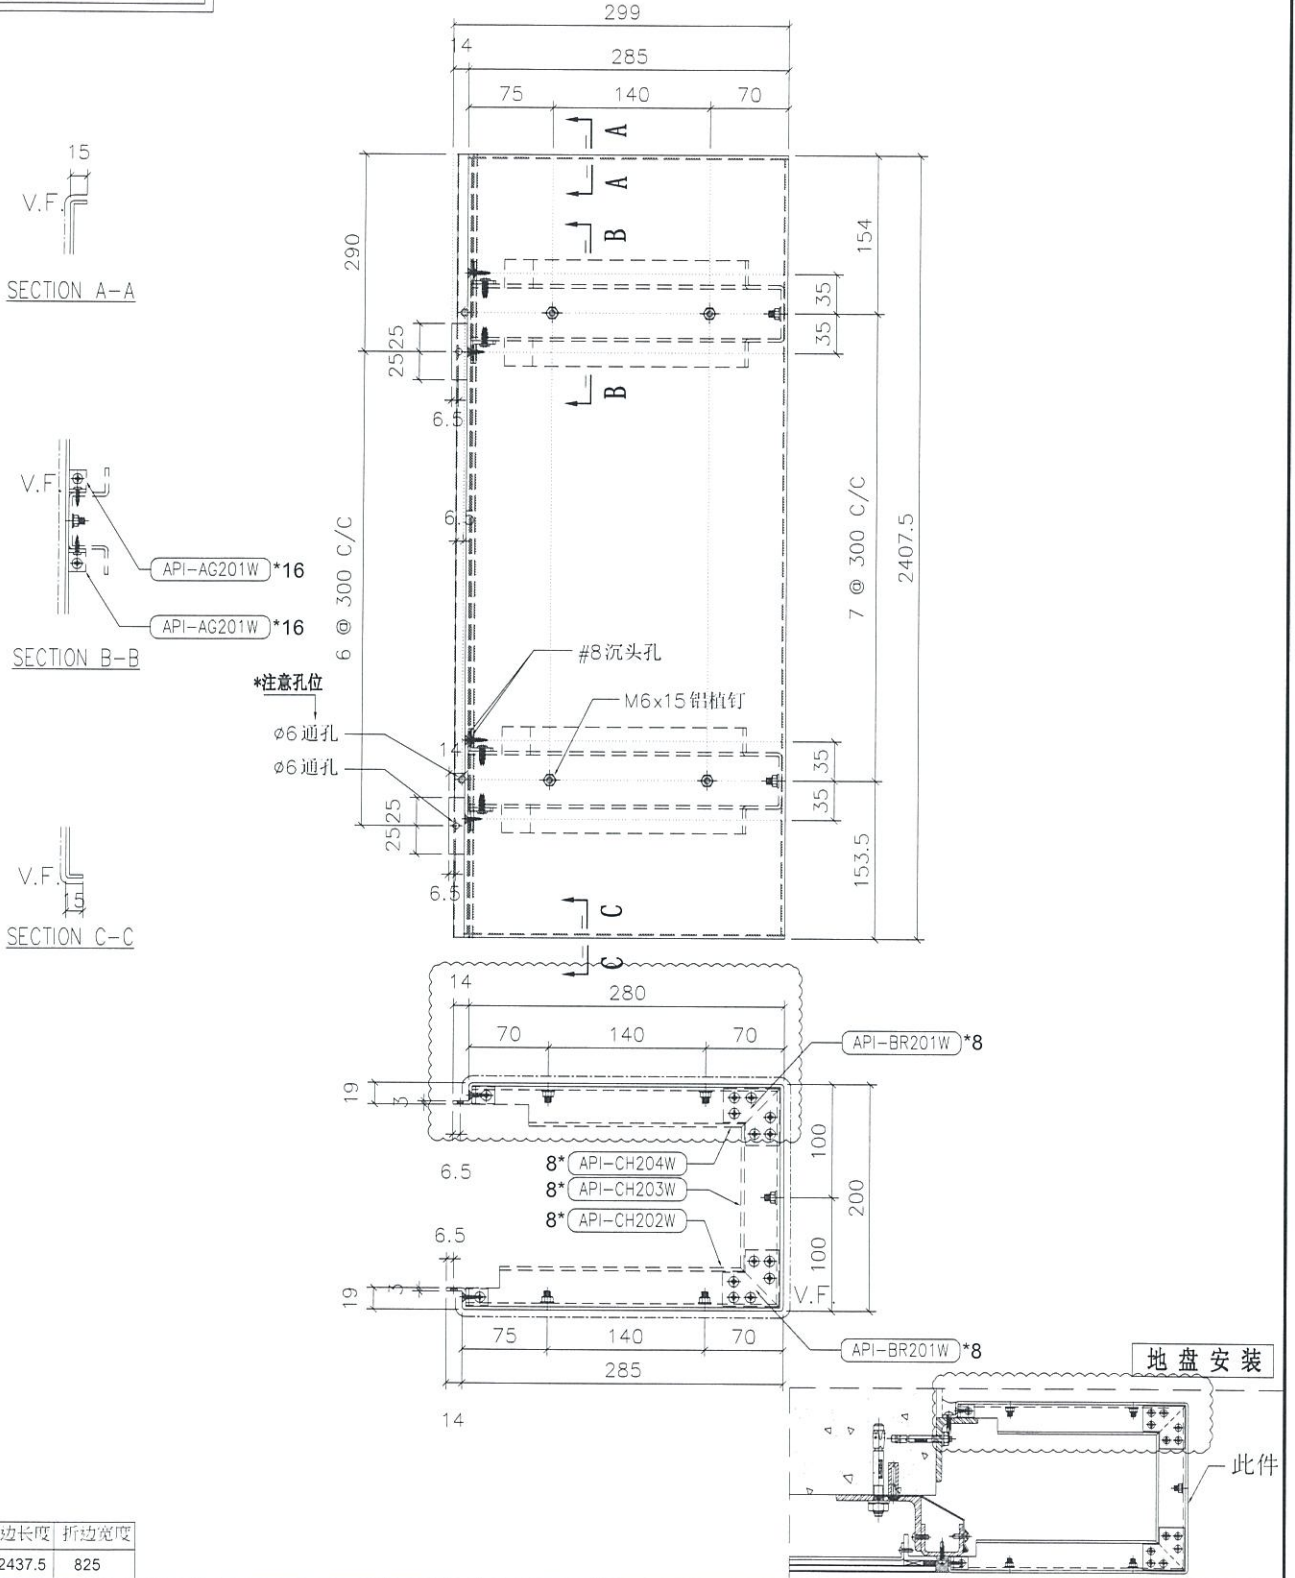

折边长度	折边宽度
2437.5	825

名称	室外收边铝板	制图	JH	2019.4.29	修改	A	
材料	3mm 铝板	复核	DL	2019.4.30	日期	2019.7.12	
颜色	UCT803649 FXL-3	批准			图号	API-AP402S	





美特铝质有限公司  
MIDI Aluminium Fabricator Ltd.

物料编号	层数	每层数	总数	使用位置	楼层	备注
API-AP403S	1	1	1	T1-B	06F	
API-AP403S	1	1	1	T1-G	06F	
API-AP403S	1	1	1	T2-A	06F	
API-AP403S	1	1	1	T3-A	06F	

工程号	J-837	地盘	观塘裕民坊
-----	-------	----	-------

依据EI0570修改

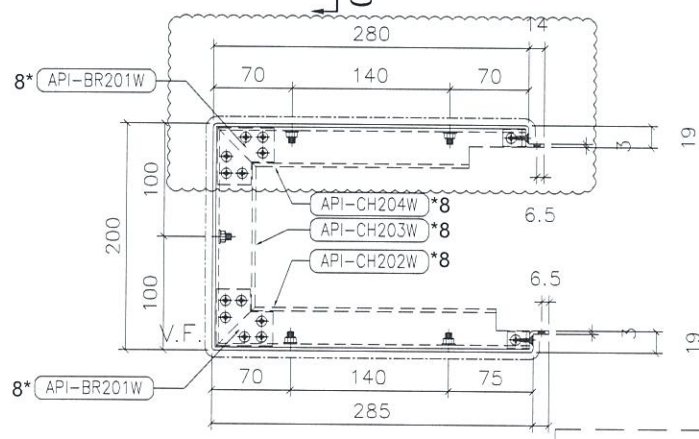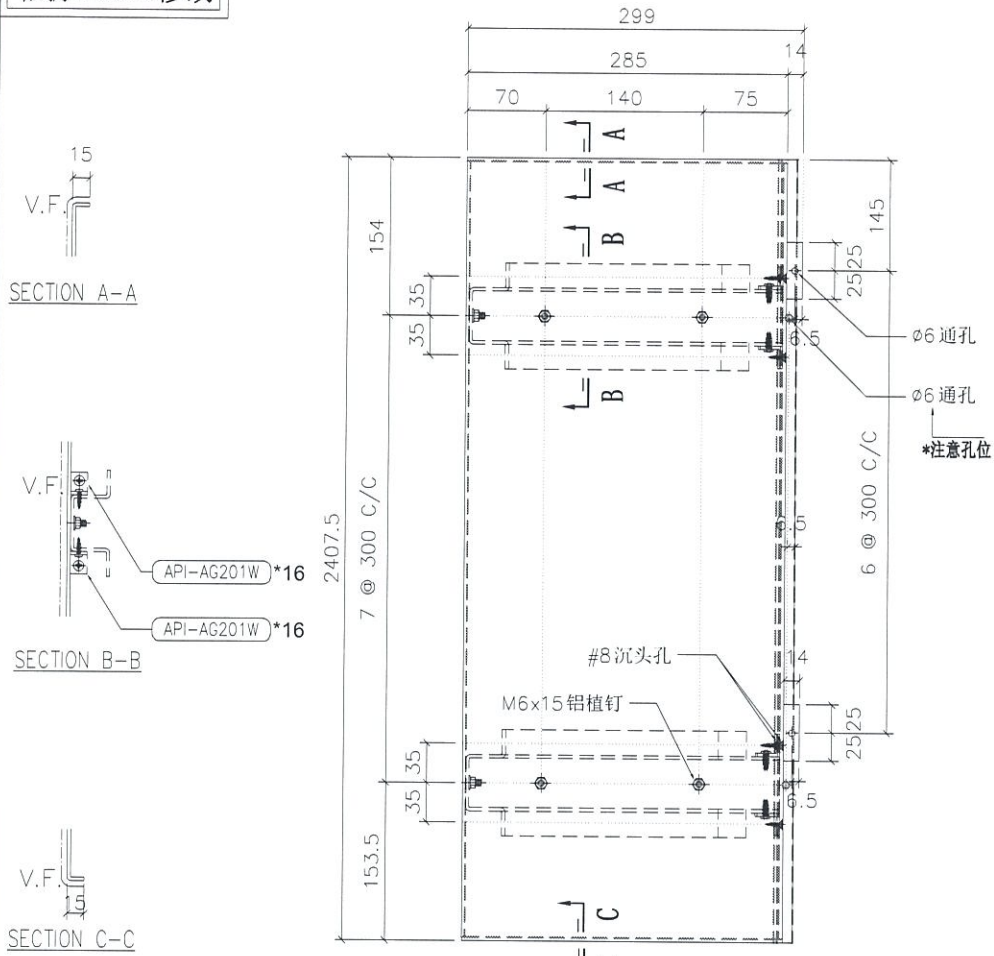

折边长度	折边宽度
2437.5	825

名称	室外收边铝板	制图	JH	2019.4.29	修改	A	
材料	3mm 铝板	复核	DL	2019.4.30	日期	2019.7.12	
颜色	UCT803649 FXL-3	批准			图号	API-AP403S	




美特铝质有限公司  
MIDI Aluminium Fabricator Ltd.

物料编号	层数	每层数	总数	使用位置	楼层	备注
API-AP406	1	1	1	T1-B	06F	
API-AP406	1	1	1	T1-G	06F	
API-AP406	1	1	1	T2-A	06F	
API-AP406	1	1	1	T2-M	06F	
API-AP406	1	1	1	T3-A	06F	
API-AP406	1	1	1	T3-F	06F	
API-AP406	1	1	1	T5-L	06F	

工程号 J-837 地盘 观塘裕民坊

依据EI0570修改

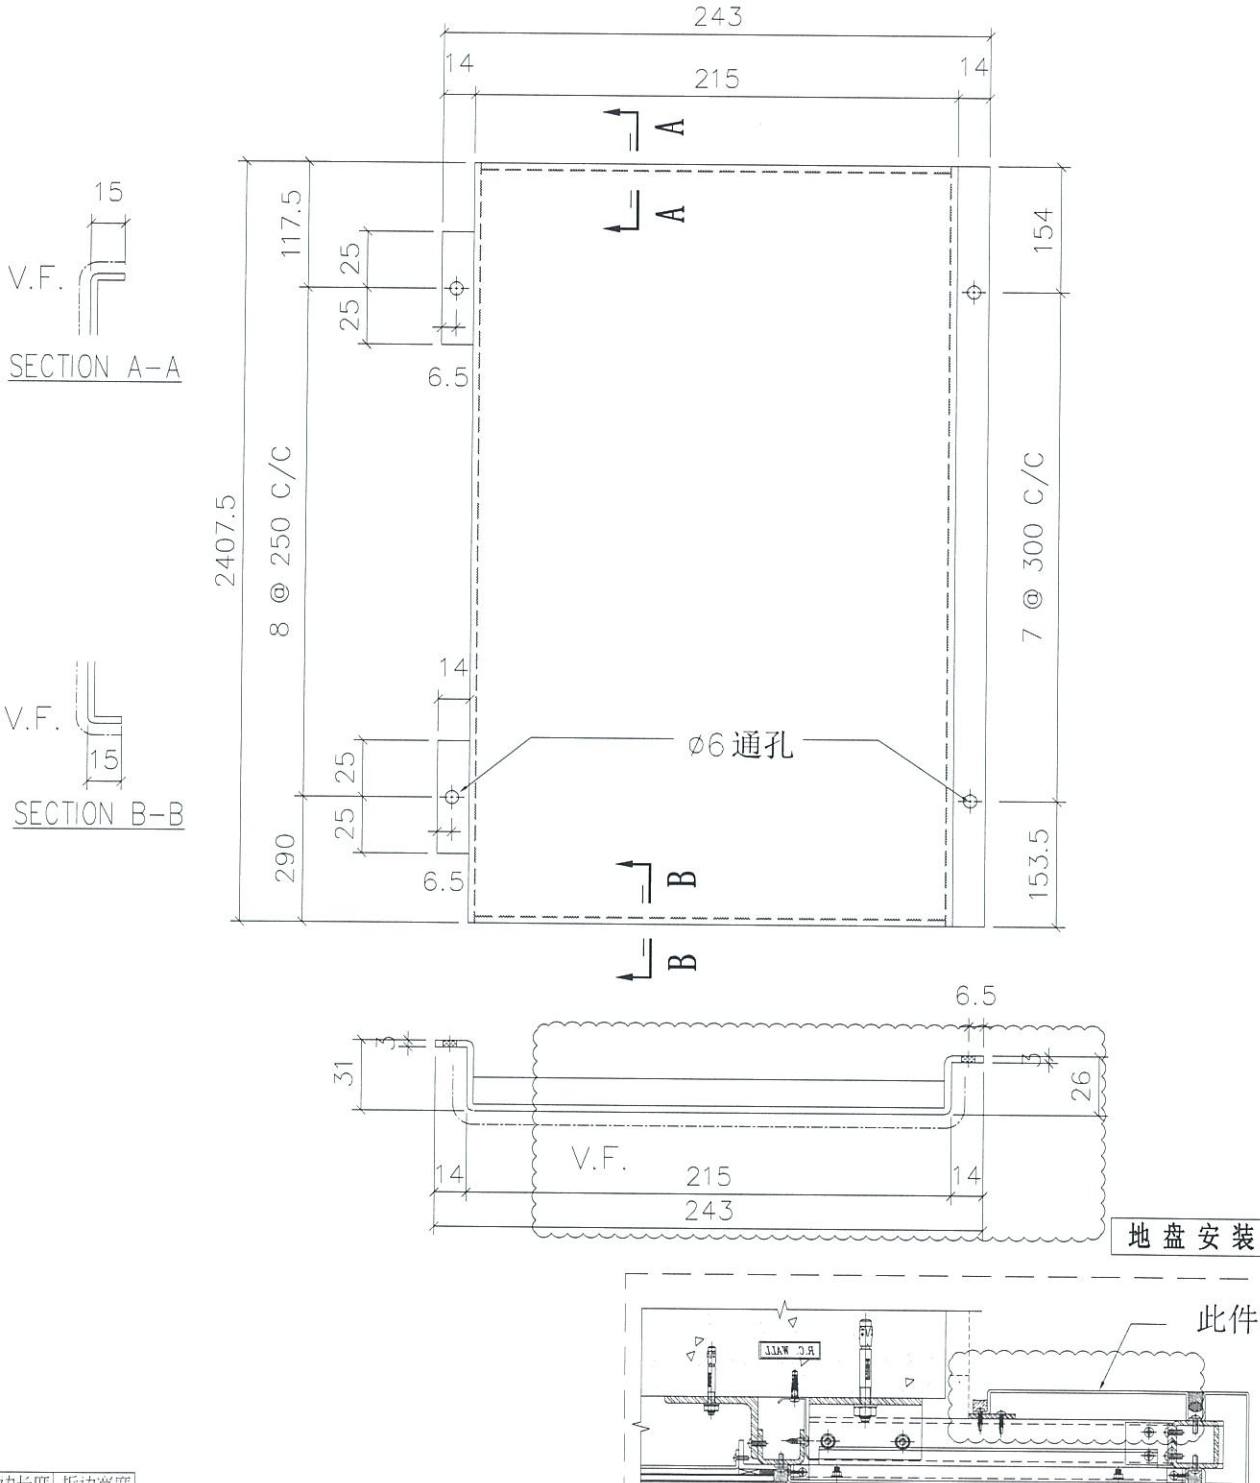

折边长度	折边宽度
2437.5	294

名称	室外收边铝板	制图	JH	2019.4.29	修改	A	
材料	3mm 铝板	复核	DL	2019.4.30	日期	2019.7.12	
颜色	UCT803649 FXL-3	批准			图号	API-AP406	




美特铝质有限公司  
MIDI Aluminium Fabricator Ltd.

物料编号	层数	每层数	总数	使用位置	楼层	备注
API-AP407	1	1	1	T1-B	06F	
API-AP407	1	1	1	T1-E	06F	
API-AP407	1	1	1	T1-G	06F	
API-AP407	1	1	1	T2-A	06F	
API-AP407	1	1	1	T2-M	06F	
API-AP407	1	1	1	T3-A	06F	
API-AP407	1	1	1	T3-F	06F	
API-AP407	1	1	1	T5-L	06F	

工程号 J-837 地盘 观塘裕民坊

依据EI0570修改

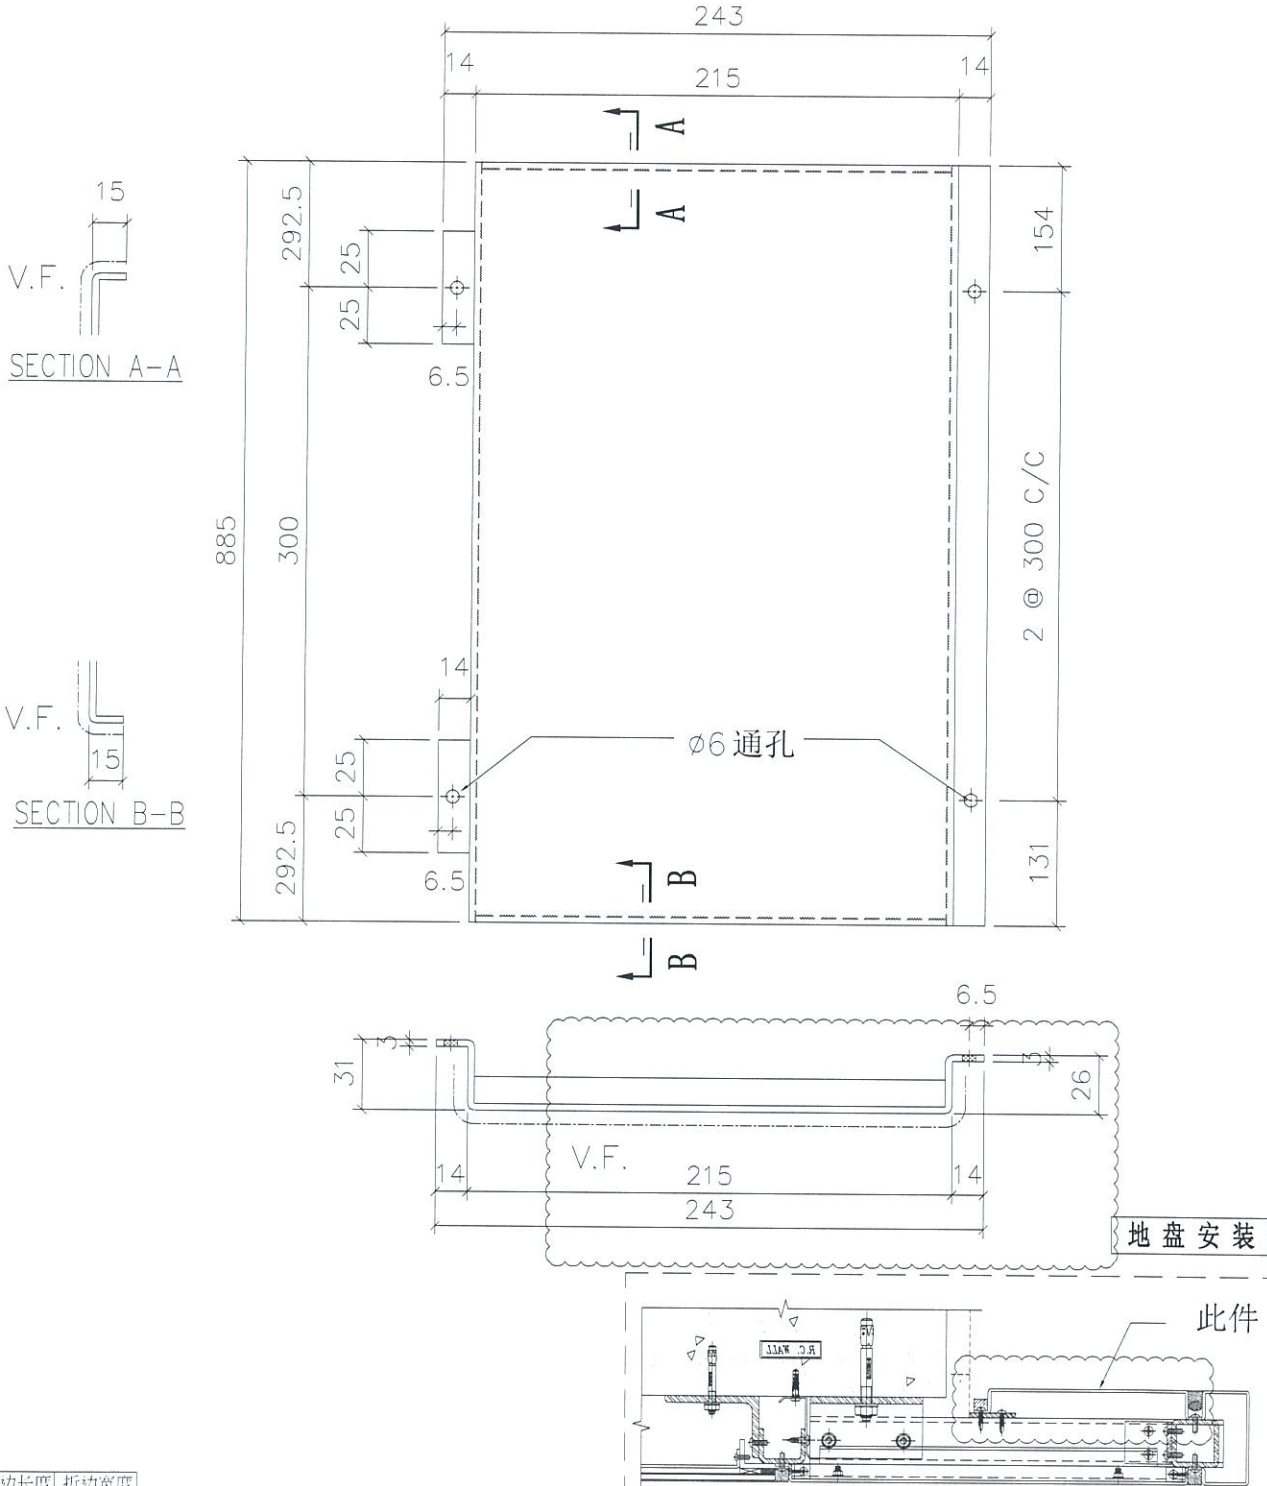

折边长度	折边宽度
915	294

名称	室外收边铝板	制图	JH	2019.4.29	修改	A	
材料	3mm 铝板	复核	DL	2019.4.30	日期	2019.7.12	
颜色	UCT803649 FXL-3	批准			图号	API-AP407	




美特铝质有限公司  
MIDI Aluminium Fabricator Ltd.

物料编号	层数	每层数	总数	使用位置	楼层	备注
API-AP414	1	1	1	T1-E	06F	

工程号 J-837 地盘 观塘裕民坊

依据EI0570修改

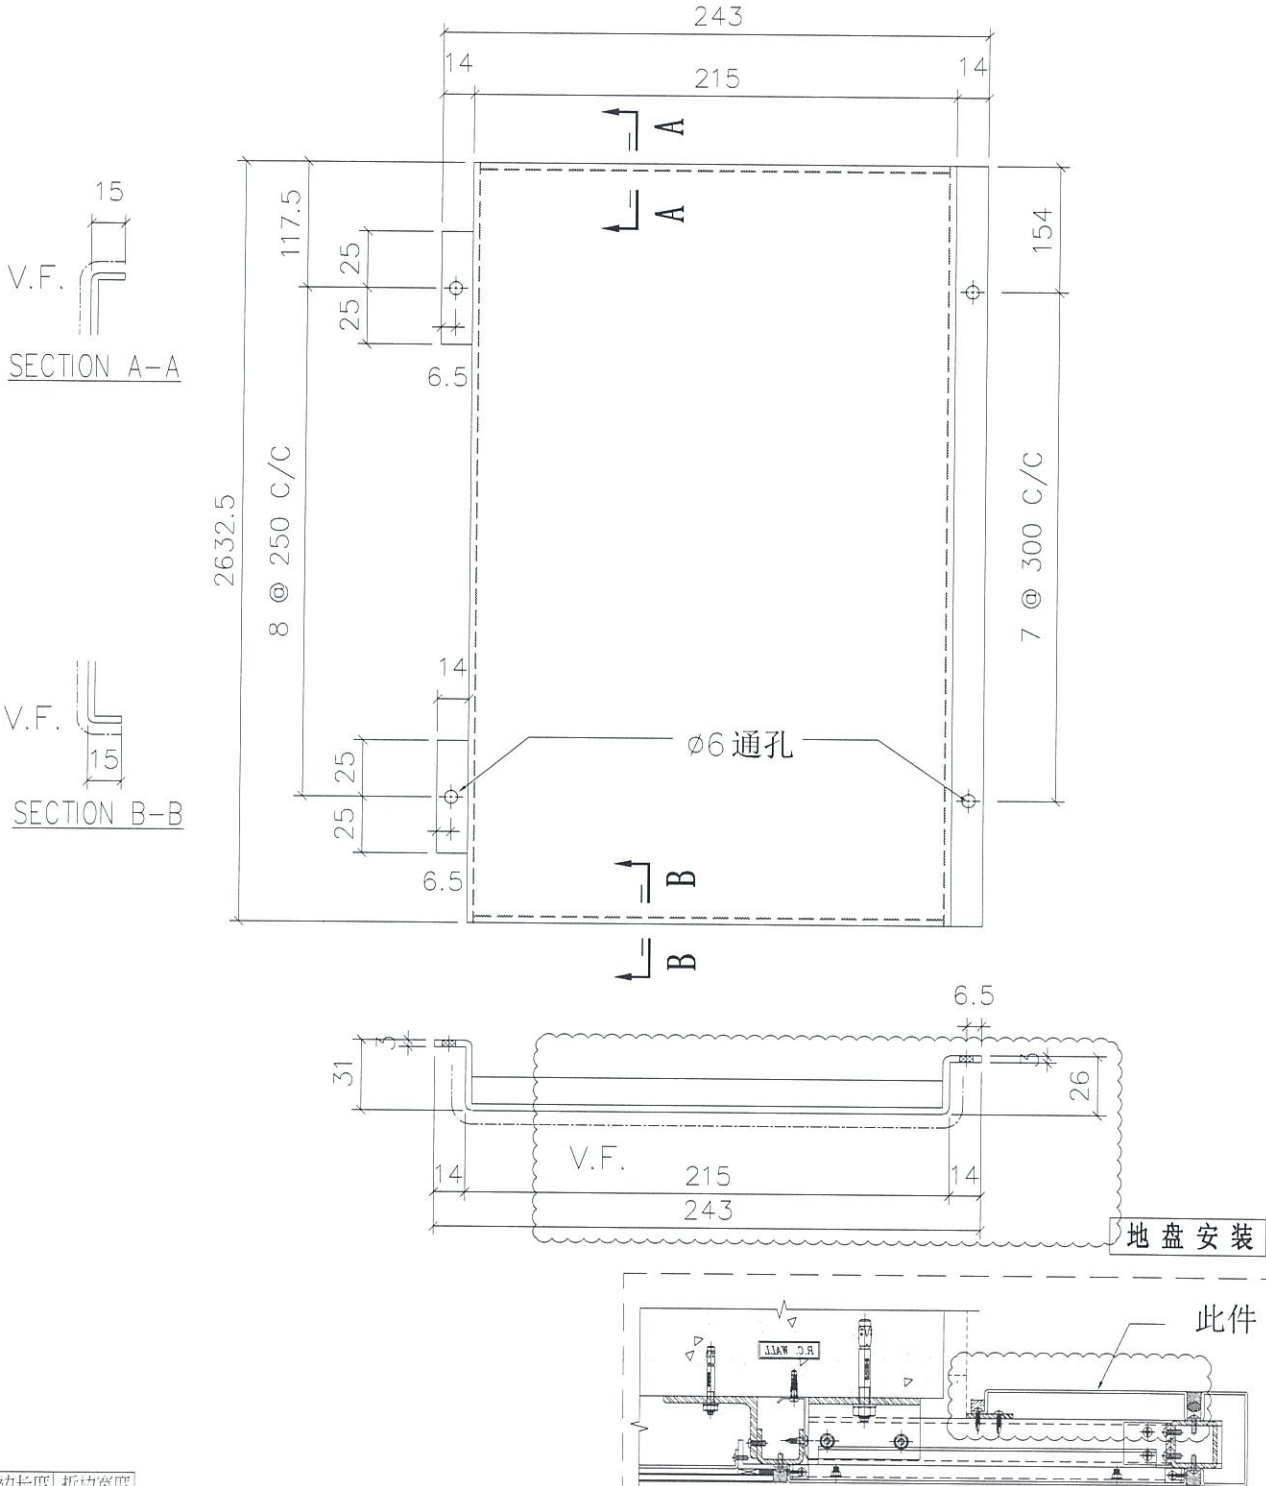

地盘安装

此件

折边长度	折边宽度
2662.5	294

名称	室外收边铝板	制图	JH	2019.4.29	修改	A	
材料	3mm 铝板	复核	DL	2019.4.30	日期	2019.7.12	
颜色	UCT803649 FXL-3	批准			图号	API-AP414	




美特铝质有限公司  
MIDI Aluminium Fabricator Ltd.

物料编号	层数	每层数	总数	使用位置	楼层	备注
API-AP419S	1	1	1	T2-M	06F	

工程号	J-837	地盘	观塘裕民坊
-----	-------	----	-------

依据E19720H修改

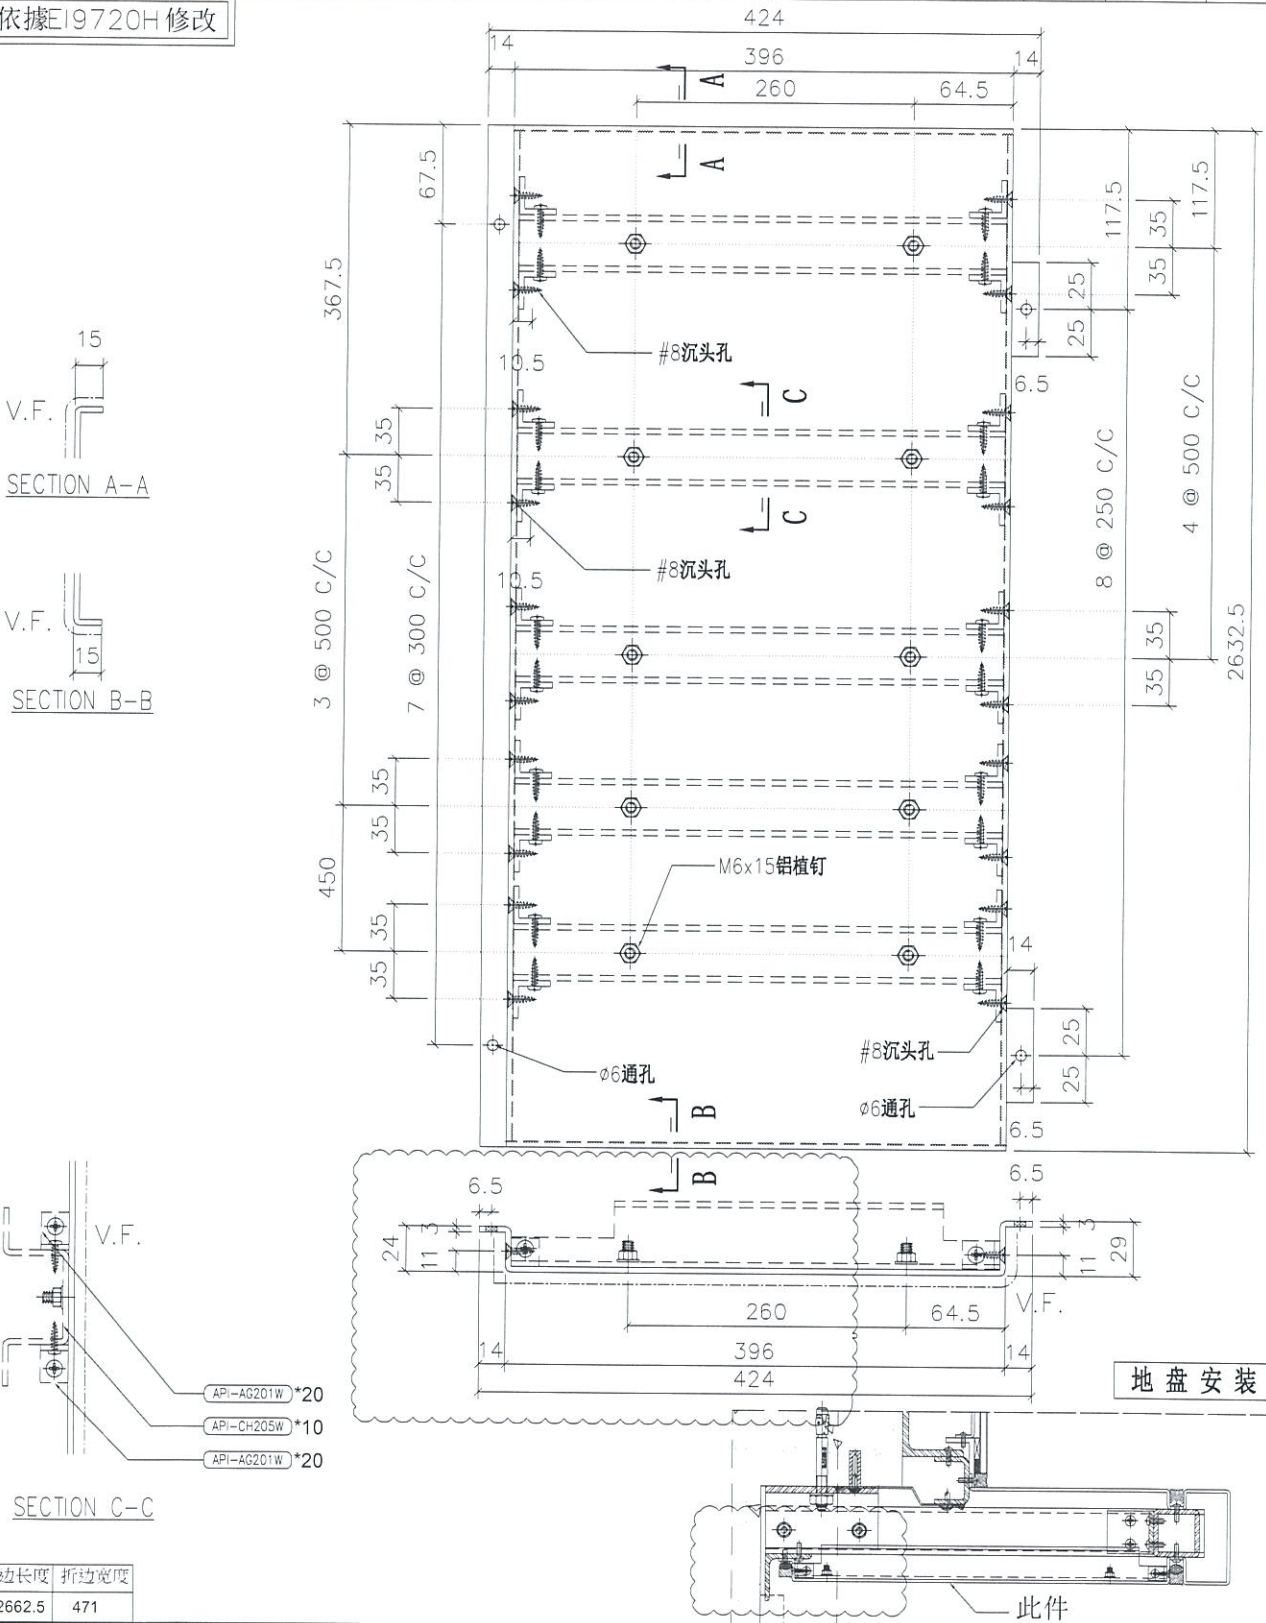

折边长度	折边宽度
2662.5	471

名称	室外收边铝板	制图	JH	2019.4.29	修改	A	
材料	3mm 铝板	复核	DL	2019.4.30	日期	2019.7.11	
颜色	UCT803649 FXL-3	批准			图号	API-AP419S	







美特铝质有限公司  
MIDI Aluminium Fabricator Ltd.

物料编号	层数	每层数	总数	使用位置	楼层	备注
API-AP422S	1	1	1	T2-M	06F	


工程号 J-837 地盘 观塘裕民坊

依据E19720H修改

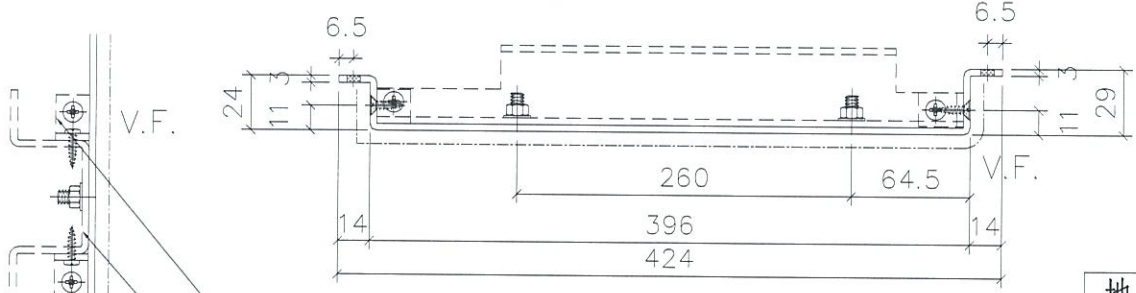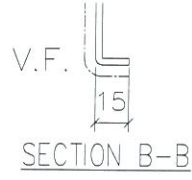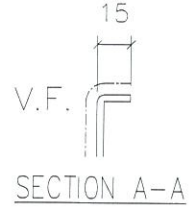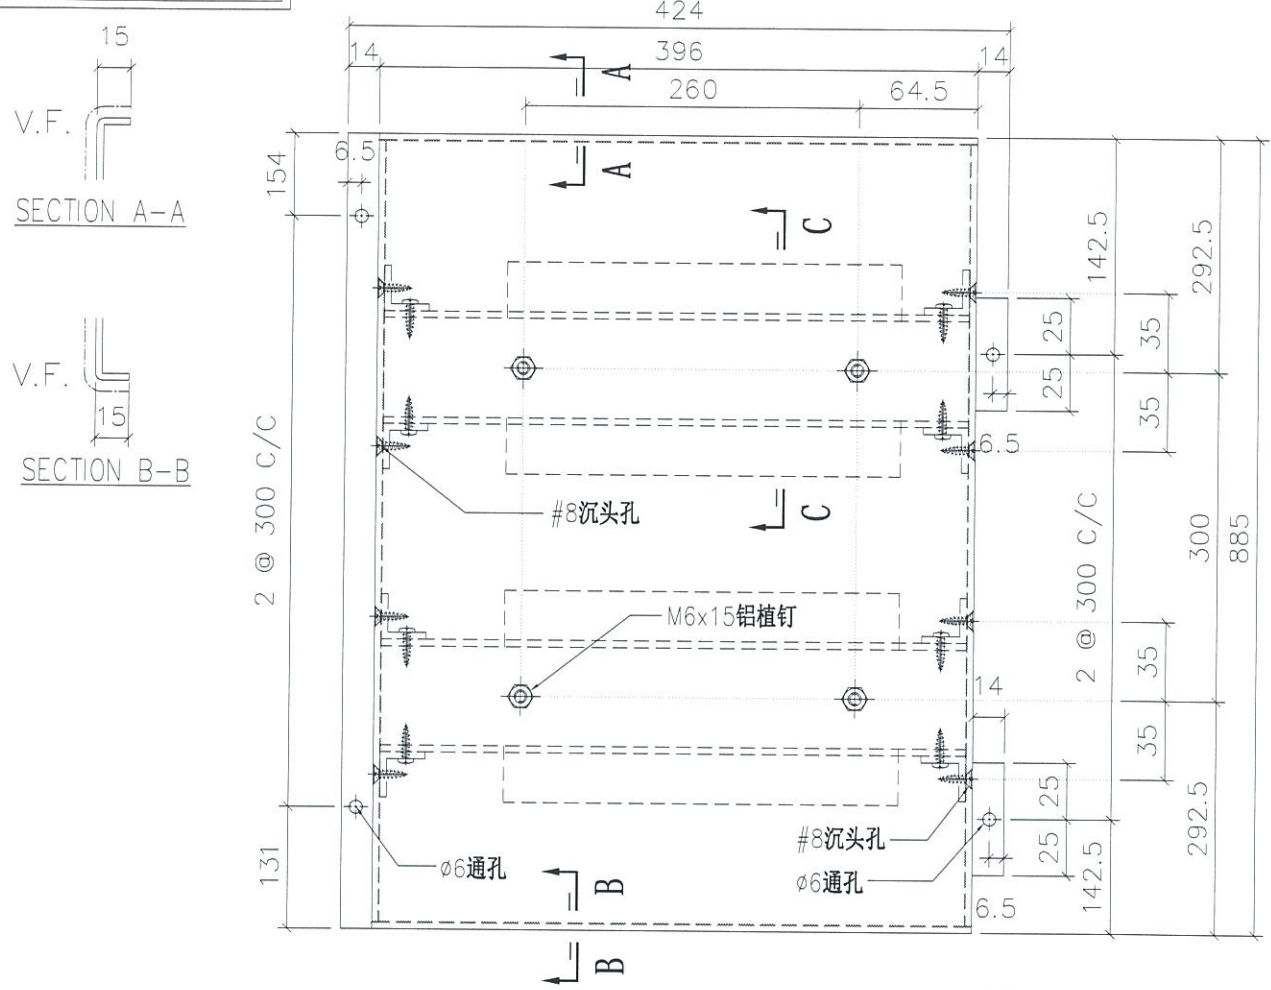

- API-AG201W \*4
- API-CH205W \*2
- API-AG201W \*4

地盘安装

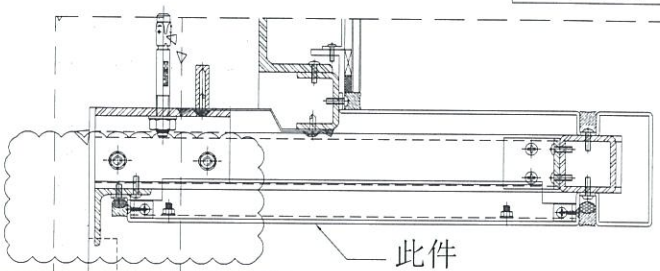

折边长度	折边宽度
915	471

名称	室外收边铝板	制图	JH	2019.4.29	修改	A	
材料	3mm 铝板	复核	DL	2019.4.30	日期	2019.7.11	
颜色	UCT803649 FXL-3	批准			图号	API-AP422S	




美特铝质有限公司  
MIDI Aluminium Fabricator Ltd.

物料编号	层数	每层数	总数	使用位置	楼层	备注
API-AP432S	1	1	1	T5-L	06F	

工程号 J-837 地盘 观塘裕民坊

依据EI0570修改

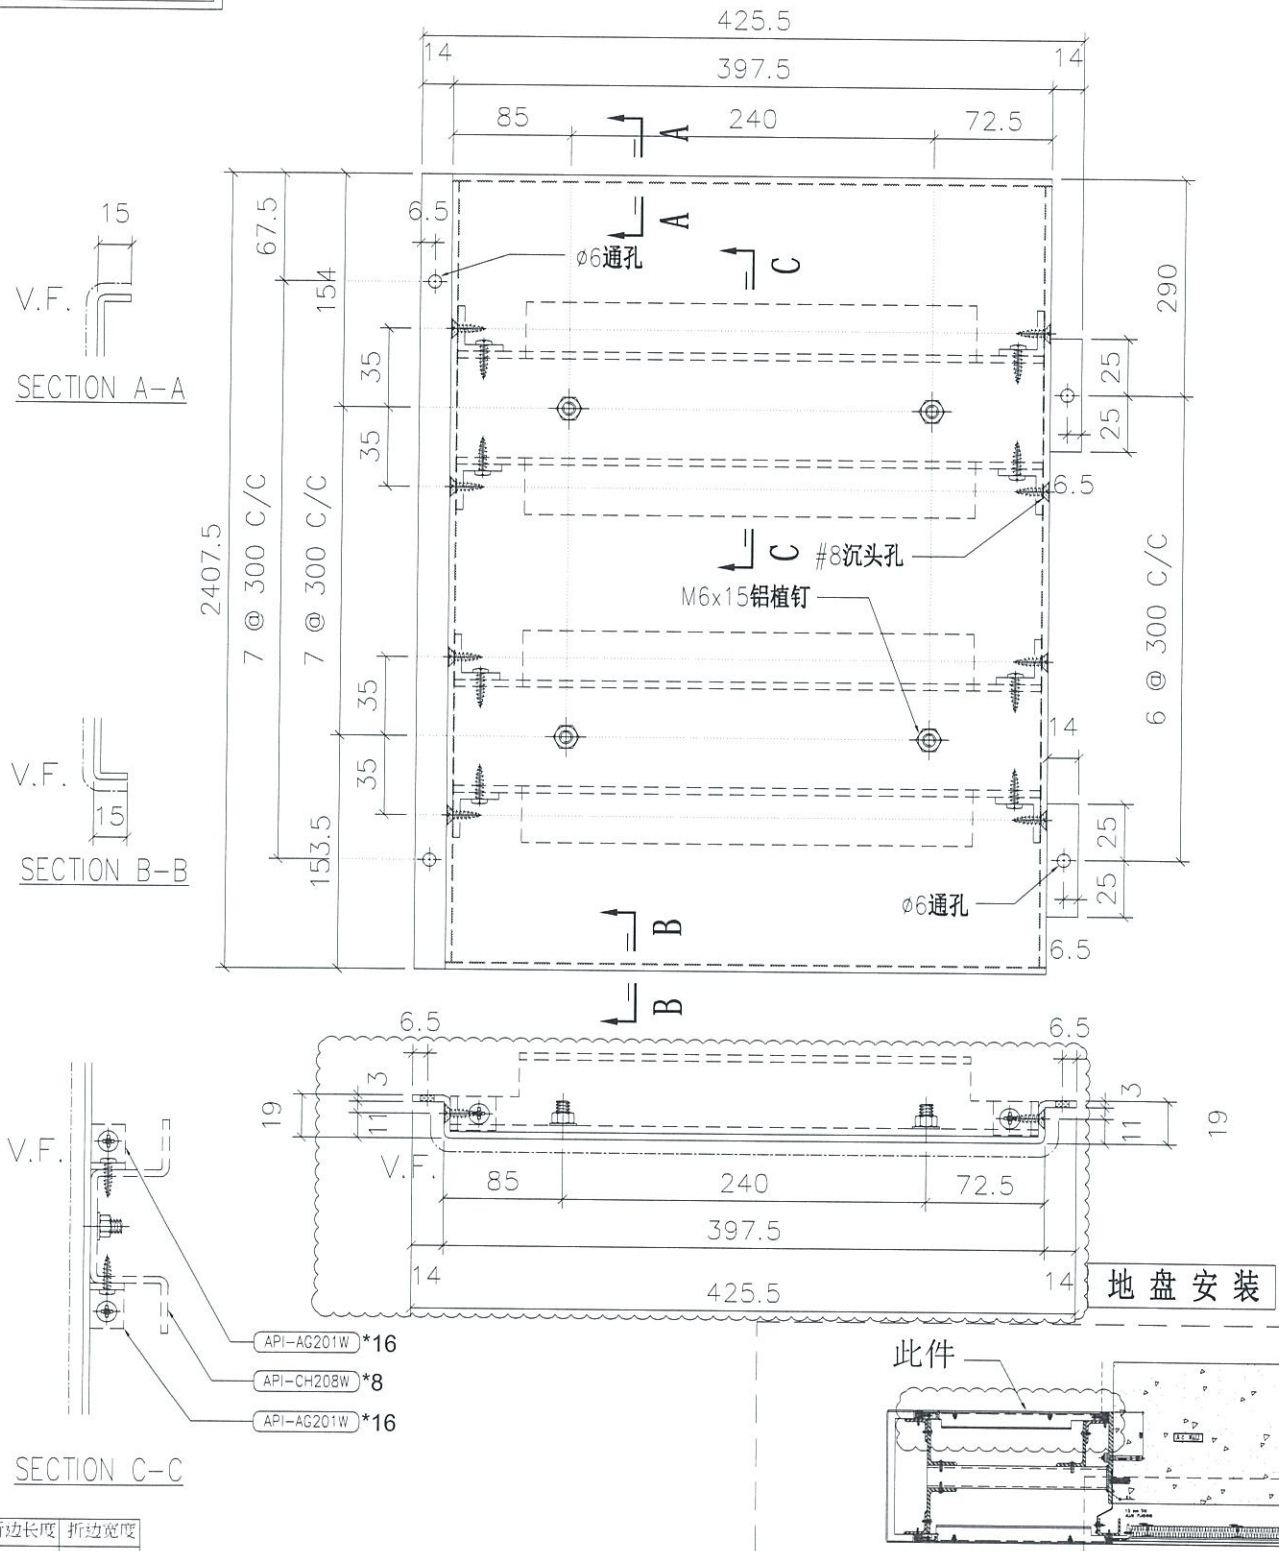

折边长度	折边宽度
2437.5	457.5

名称	室外收边铝板	制图	JH	2019.4.29	修改	A	
材料	3mm 铝板	复核	DL	2019.4.30	日期	2019.7.12	
颜色	UCT803649 FXL-3	批准			图号	API-AP432S	





美特铝质有限公司  
MIDI Aluminium Fabricator Ltd.

物料编号	层数	每层数	总数	使用位置	楼层	备注
API-AP438	1	1	1	T1-A	50F	
API-AP438	1	1	1	T1-H	50F	
API-AP438	1	1	1	T5-A	51F	
API-AP438	1	1	1	T3-B	52F	
API-AP438	1	1	1	T2-B	55F	

工程号 J-837 地盘 观塘裕民坊

依据EI0570修改

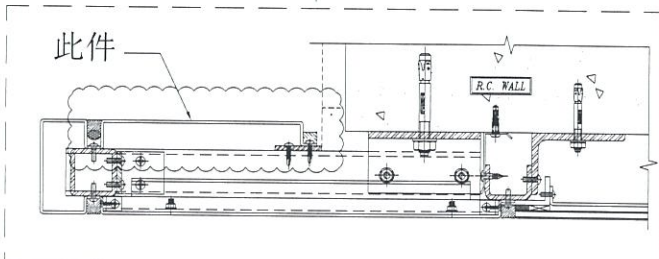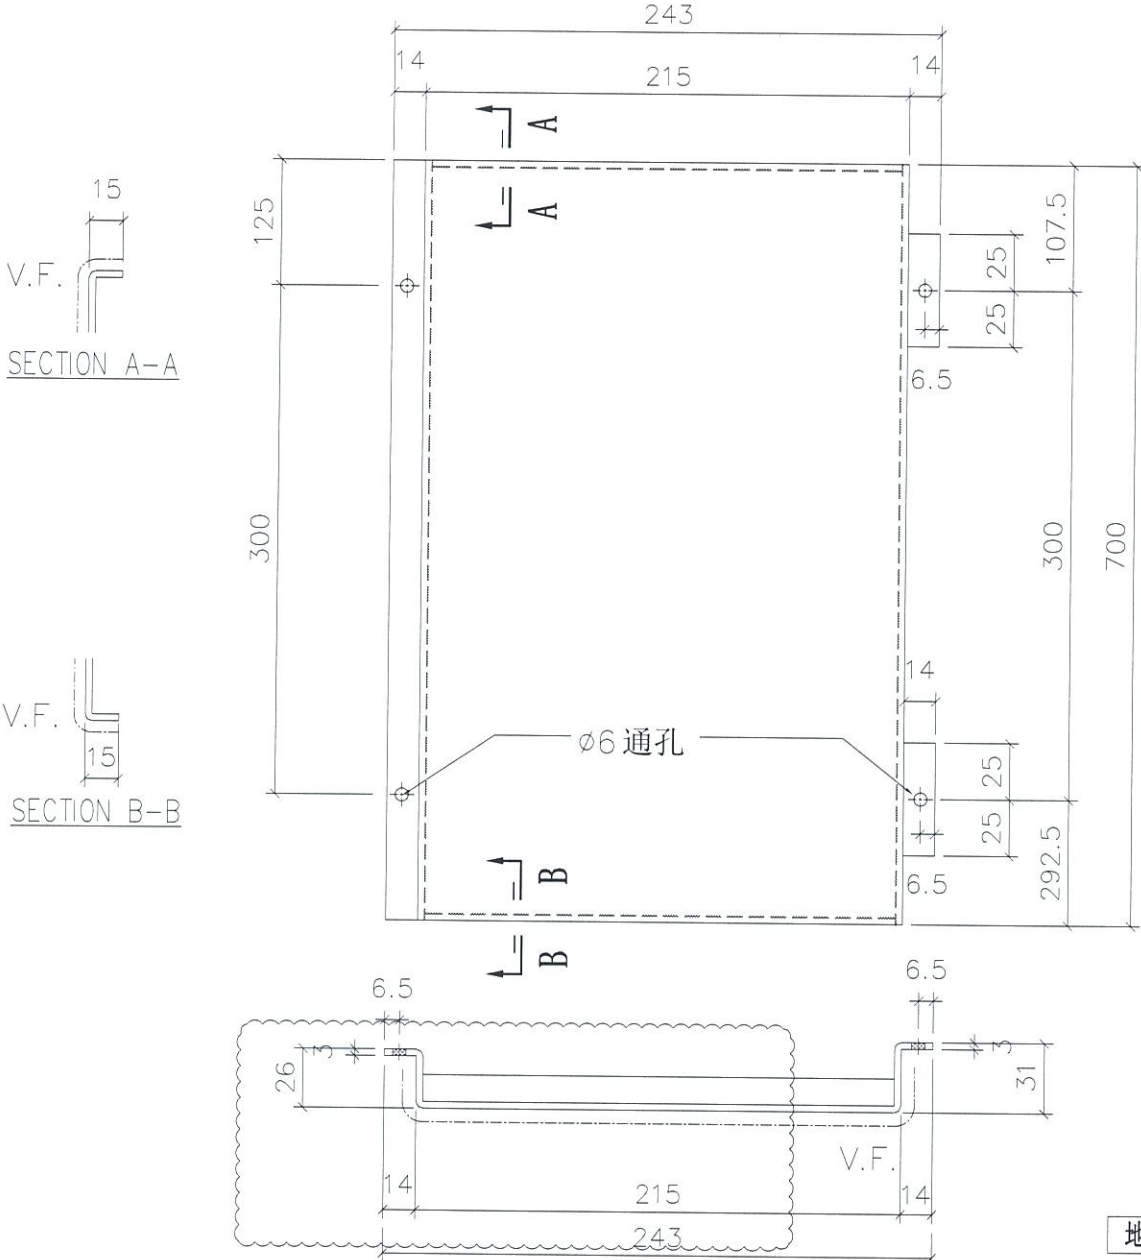

折边长度	折边宽度
730	294

名称	室外收边铝板	制图	JH	2019.4.29	修改	A	
材料	3mm 铝板	复核	DL	2019.4.30	日期	2019.7.12	
颜色	UCT803649 FXL-3	批准			图号	API-AP438	




美特铝质有限公司  
MIDI Aluminium Fabricator Ltd.

物料编号	层数	每层数	总数	使用位置	楼层	备注
API-AP441S	1	1	1	T1-H	50F	
API-AP441S	1	1	1	T3-B	52F	
API-AP441S	1	1	1	T2-B	55F	

工程号 J-837 地盘 观塘裕民坊

依据EI0570修改

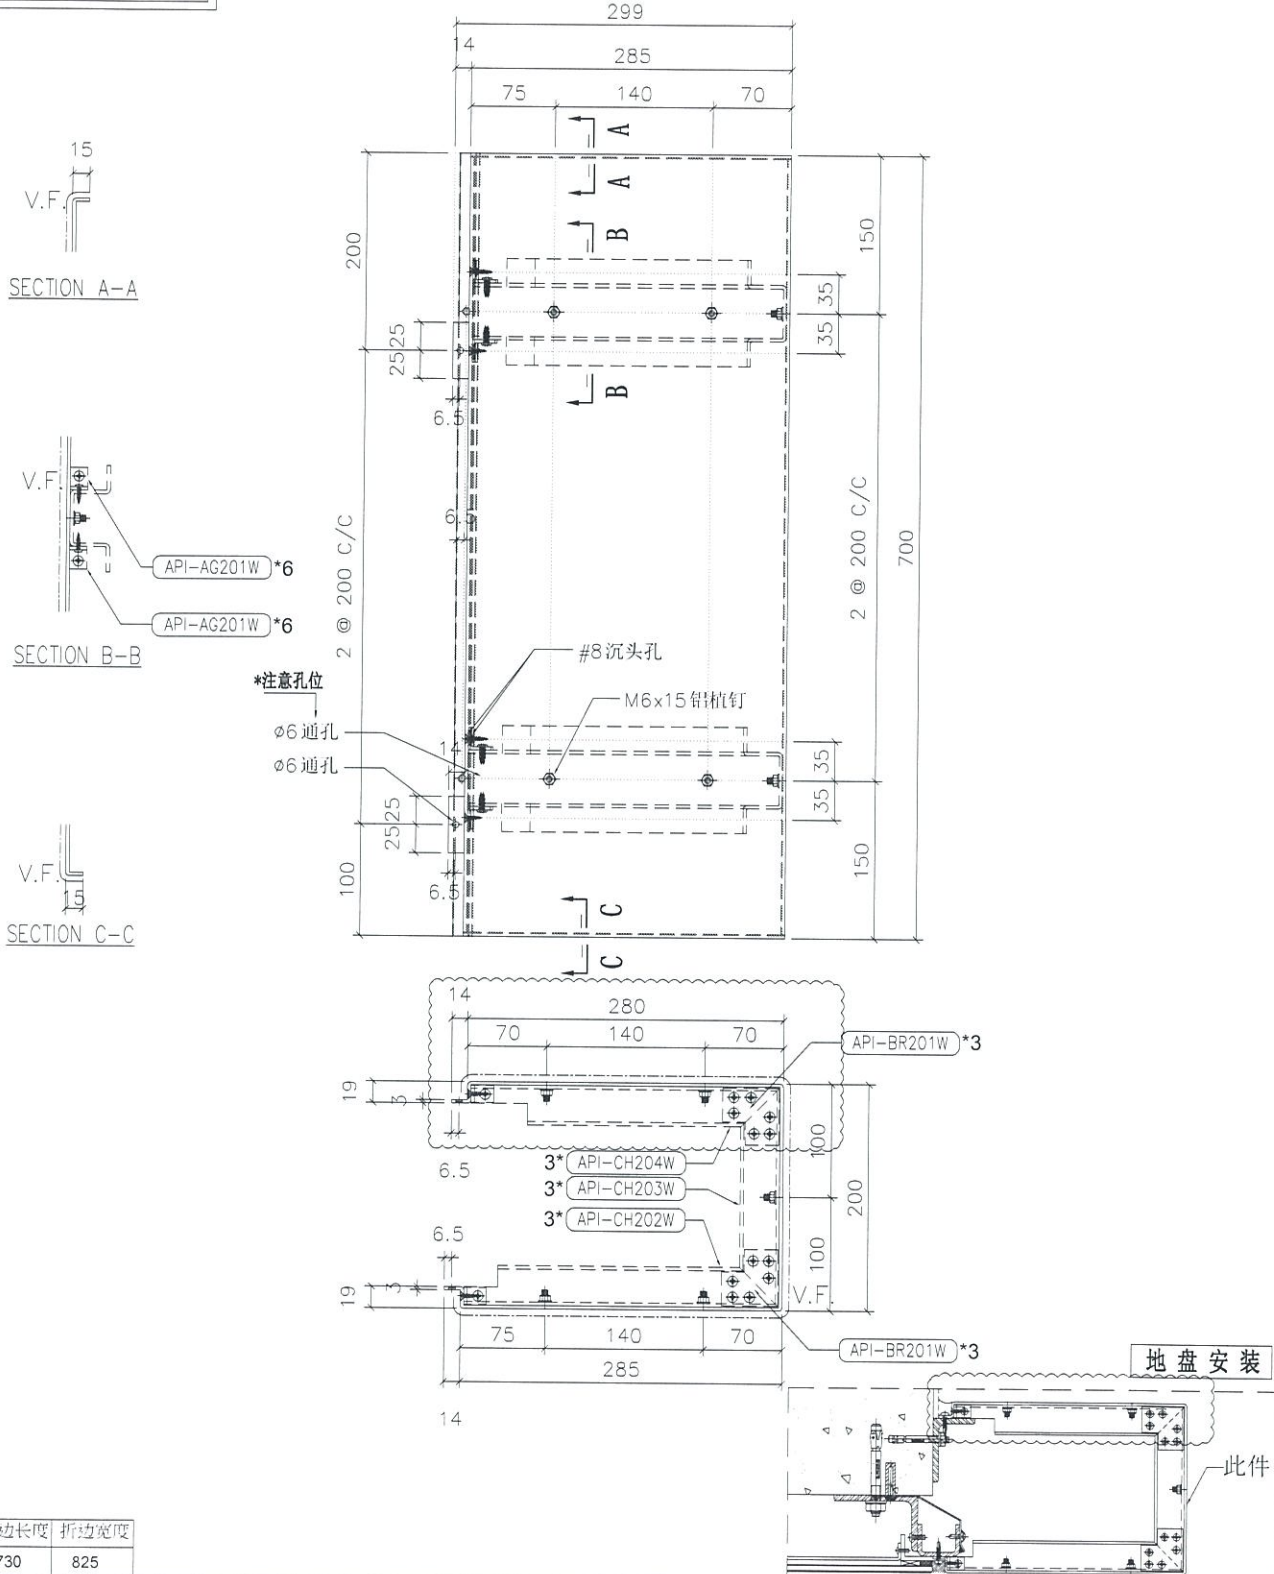

折边长度	折边宽度
730	825

名称	室外收边铝板	制图	JH	2019.4.29	修改	A	
材料	3mm 铝板	复核	DL	2019.4.30	日期	2019.7.12	
颜色	UCT803649 FXL-3	批准			图号	API-AP441S	




美特铝质有限公司  
MIDI Aluminium Fabricator Ltd.

物料编号	层数	每层数	总数	使用位置	楼层	备注
API-AP442S	1	1	1	T1-B	50F	
API-AP442S	1	1	1	T1-G	50F	
API-AP442S	1	1	1	T3-A	52F	
API-AP442S	1	1	1	T2-A	55F	

工程号	J-837	地盘	观塘裕民坊
-----	-------	----	-------

依据EI0570修改

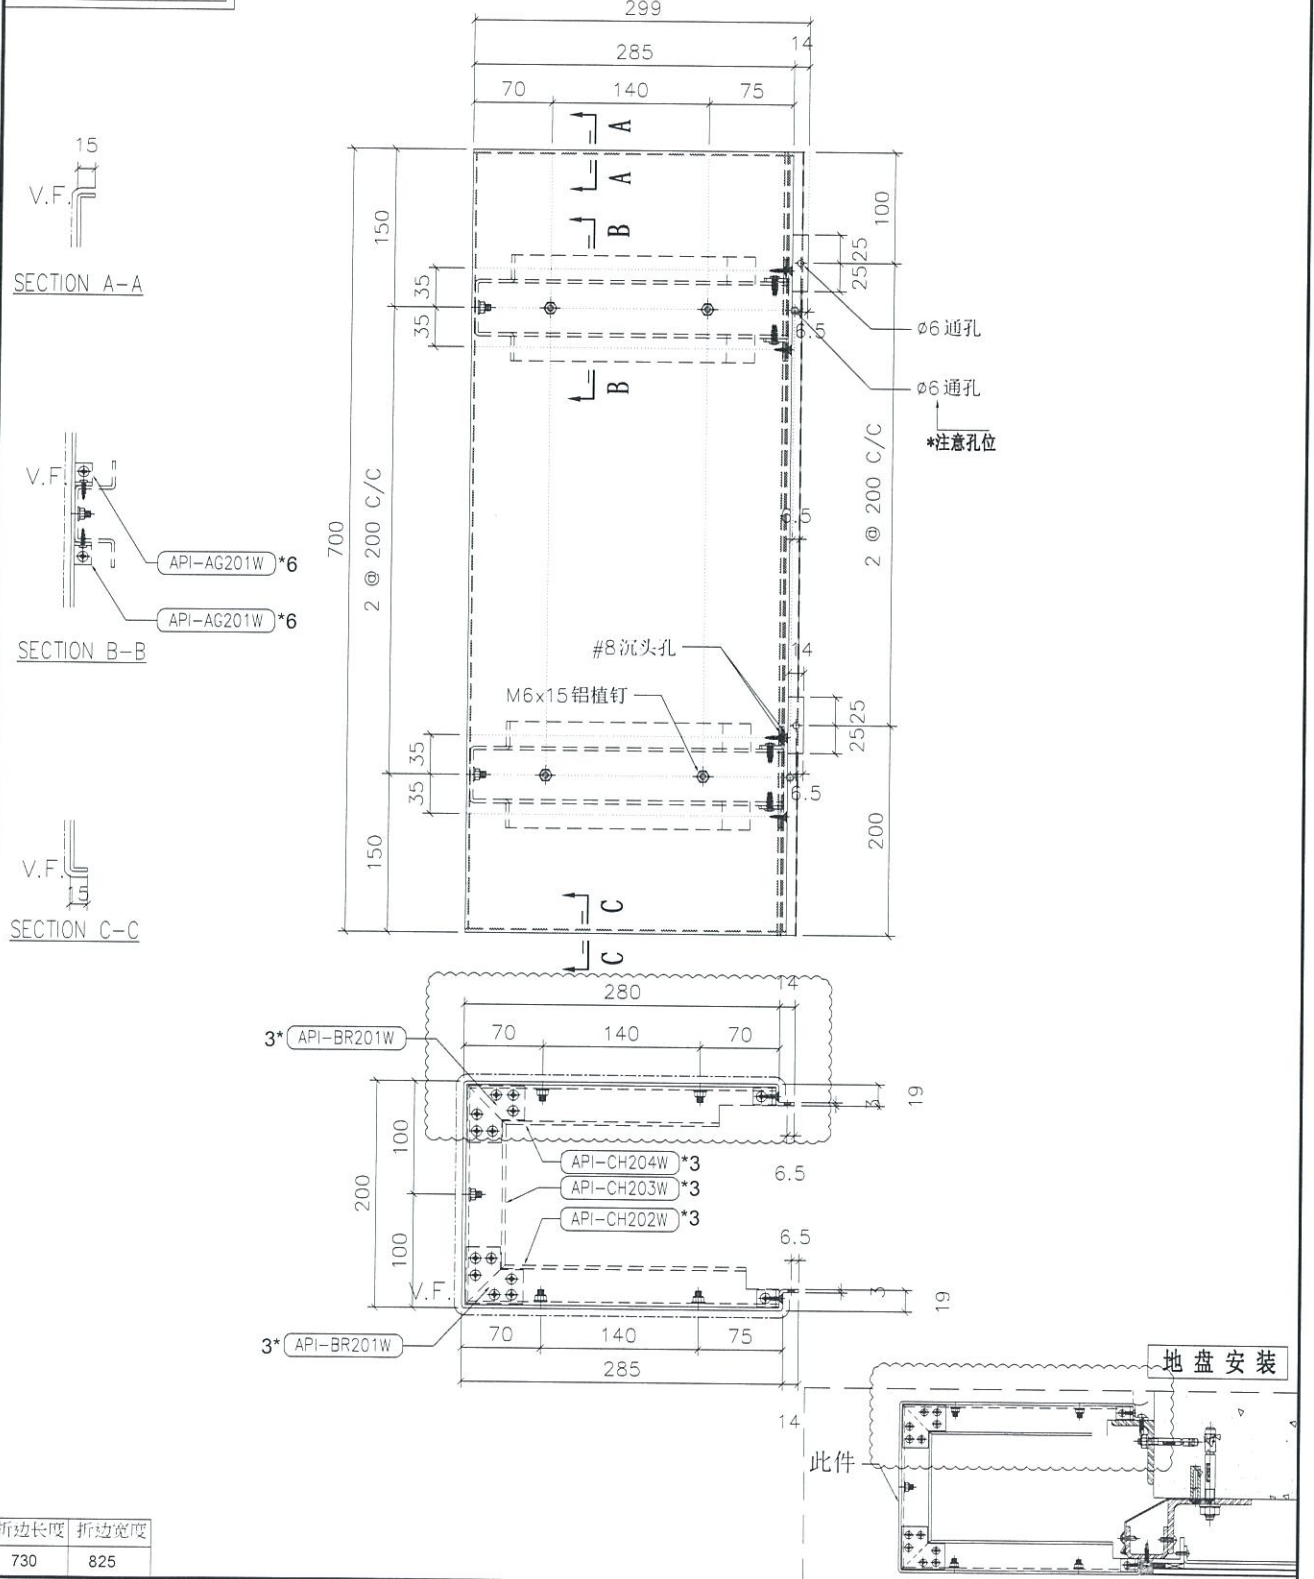

折边长度	折边宽度
730	825

名称	室外收边铝板	制图	JH	2019.4.29	修改	A	
材料	3mm 铝板	复核	DL	2019.4.30	日期	2019.7.12	
颜色	UCT803649 FXL-3	批准			图号	API-AP442S	





美特铝质有限公司  
MIDI Aluminium Fabricator Ltd.

物料编号	层数	每层数	总数	使用位置	楼层	备注
API-AP445	1	1	1	T1-B	50F	
API-AP445	1	1	1	T1-E	50F	
API-AP445	1	1	1	T1-G	50F	
API-AP445	1	1	1	T3-A	52F	
API-AP445	1	1	1	T3-F	52F	
API-AP445	1	1	1	T2-A	55F	
API-AP445	1	1	1	T2-M	55F	

工程号 J-837 地盘 观塘裕民坊

依据EI0570修改

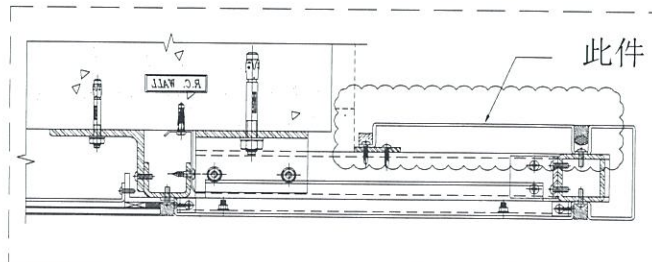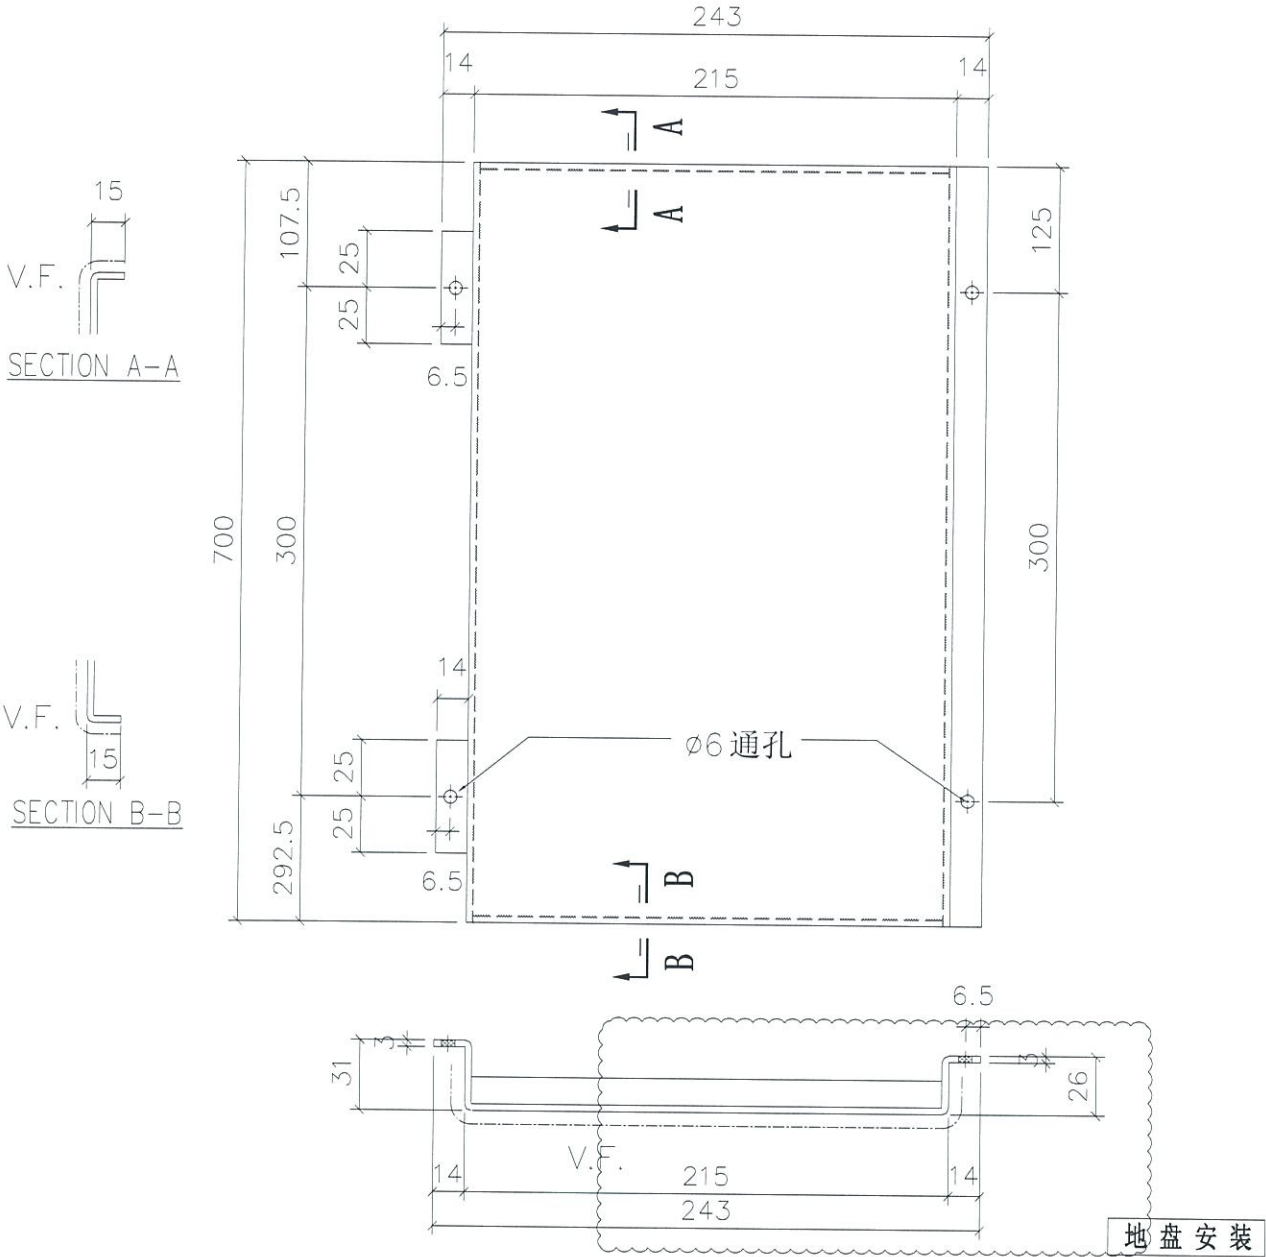

折边长度	折边宽度
730	294

名称	室外收边铝板	制图	JH	2019.4.29	修改	A	
材料	3mm 铝板	复核	DL	2019.4.30	日期	2019.7.12	
颜色	UCT803649 FXL-3	批准			图号	API-AP445	







美特铝质有限公司  
MIDI Aluminium Fabricator Ltd.

物料编号	层数	每层数	总数	使用位置	楼层	备注
API-AP456	1	1	1	T5-M	50F	

工程号	J-837	地盘	观塘裕民坊
-----	-------	----	-------

依据EI0570修改

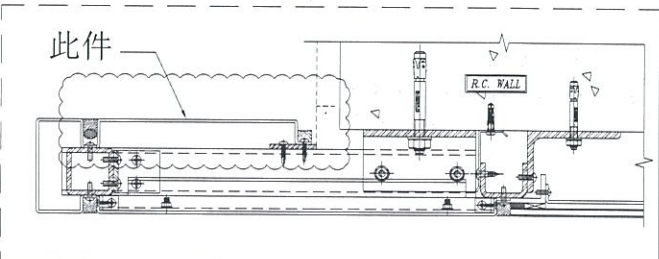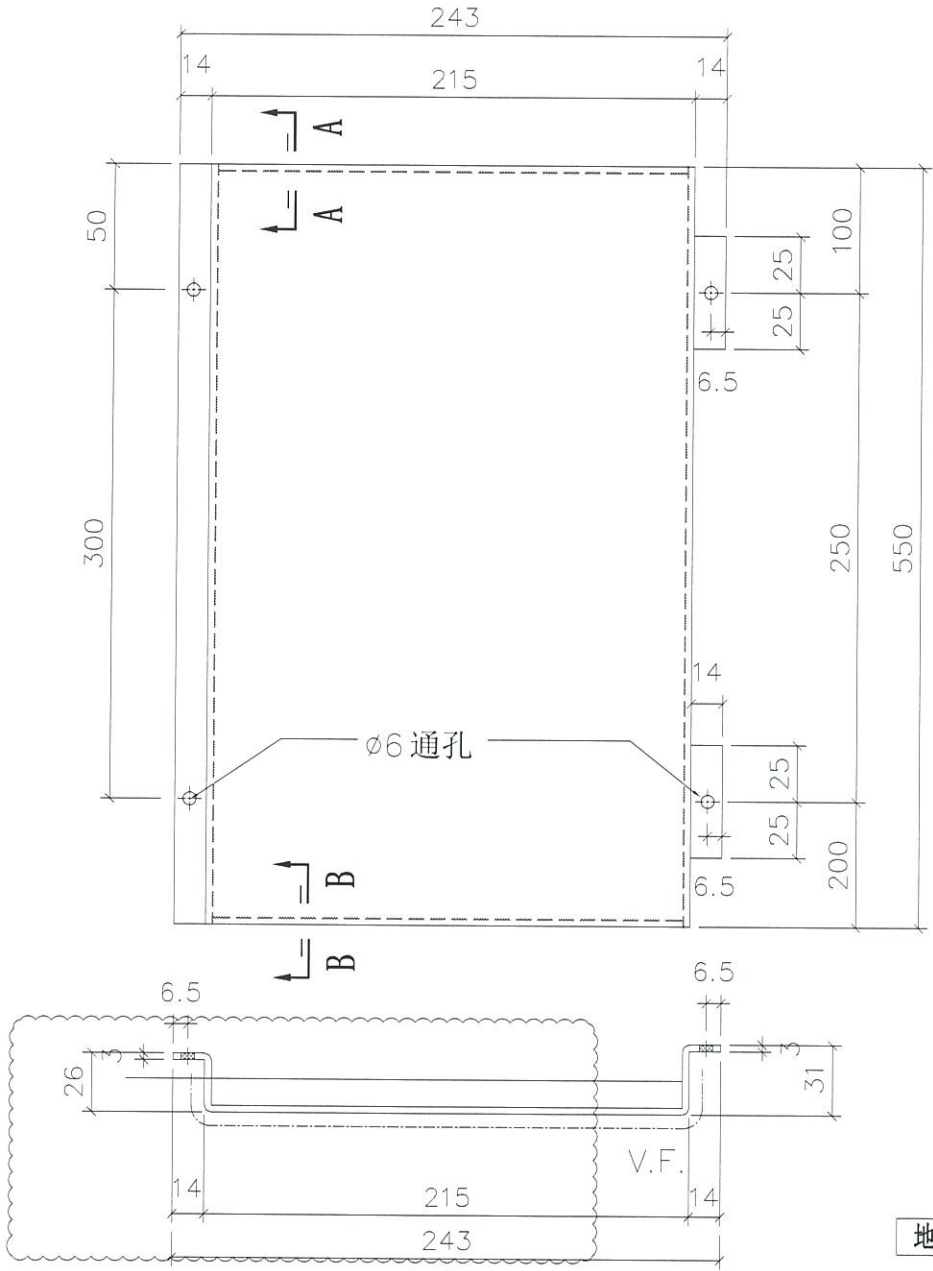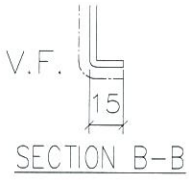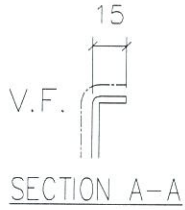

折边长度	折边宽度
580	294

名称	室外收边铝板	制图	JH	2019.4.29	修改	A	
材料	3mm 铝板	复核	DL	2019.4.30	日期	2019.7.12	
颜色	UCT803649 FXL-3	批准			图号	API-AP456	




美特铝质有限公司  
MIDI Aluminium Fabricator Ltd.

物料编号	层数	每层数	总数	使用位置	楼层	备注
API-AP464S	1	1	1	T5-L	50F	

工程号	J-837	地盘	观塘裕民坊
-----	-------	----	-------

依据EI0570修改

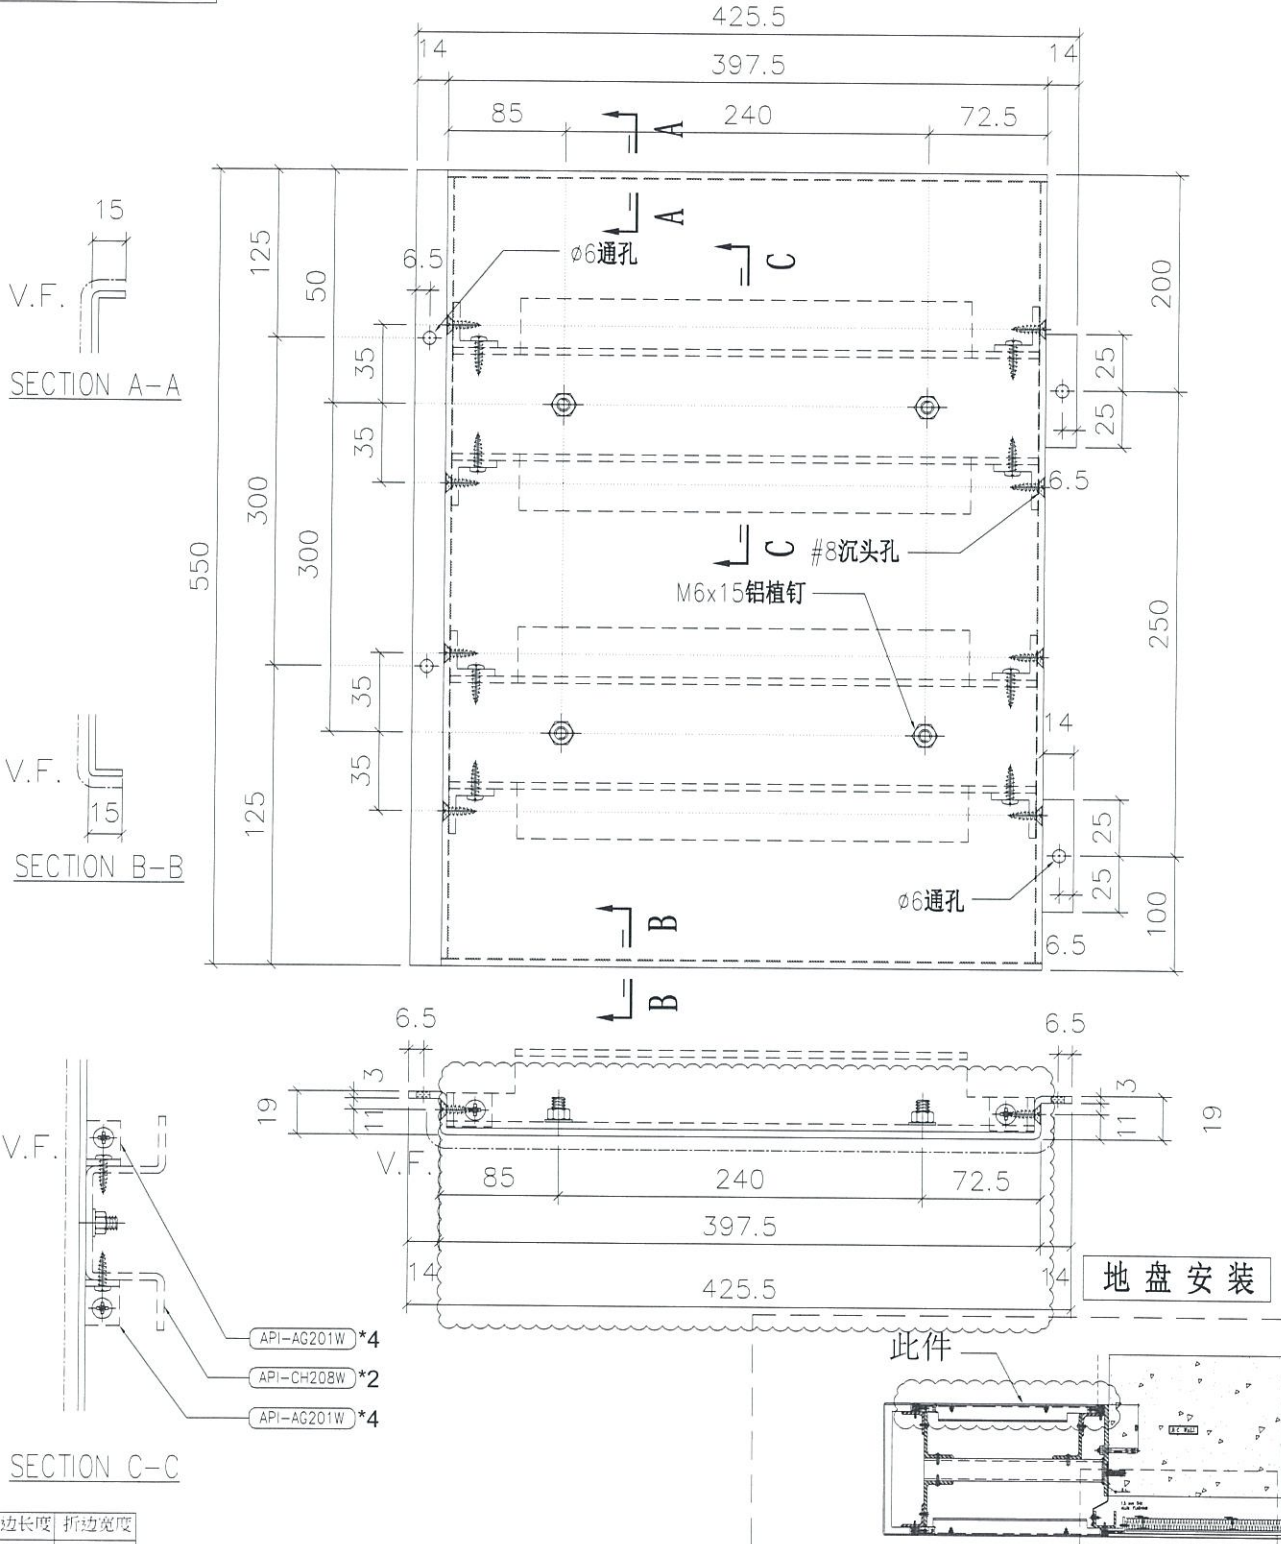

折边长度	折边宽度
580	457.5

名称	室外收边铝板	制图	JH	2019.4.29	修改	A	
材料	3mm 铝板	复核	DL	2019.4.30	日期	2019.7.12	
颜色	UCT803649 FXL-3	批准			图号	API-AP464S	




美特铝质有限公司  
MIDI Aluminium Fabricator Ltd.

物料编号	层数	每层数	总数	使用位置	楼层	备注
API-AP467	1	1	1	T5-L	50F	

工程号	J-837	地盘	观塘裕民坊
-----	-------	----	-------

依据EI0570修改

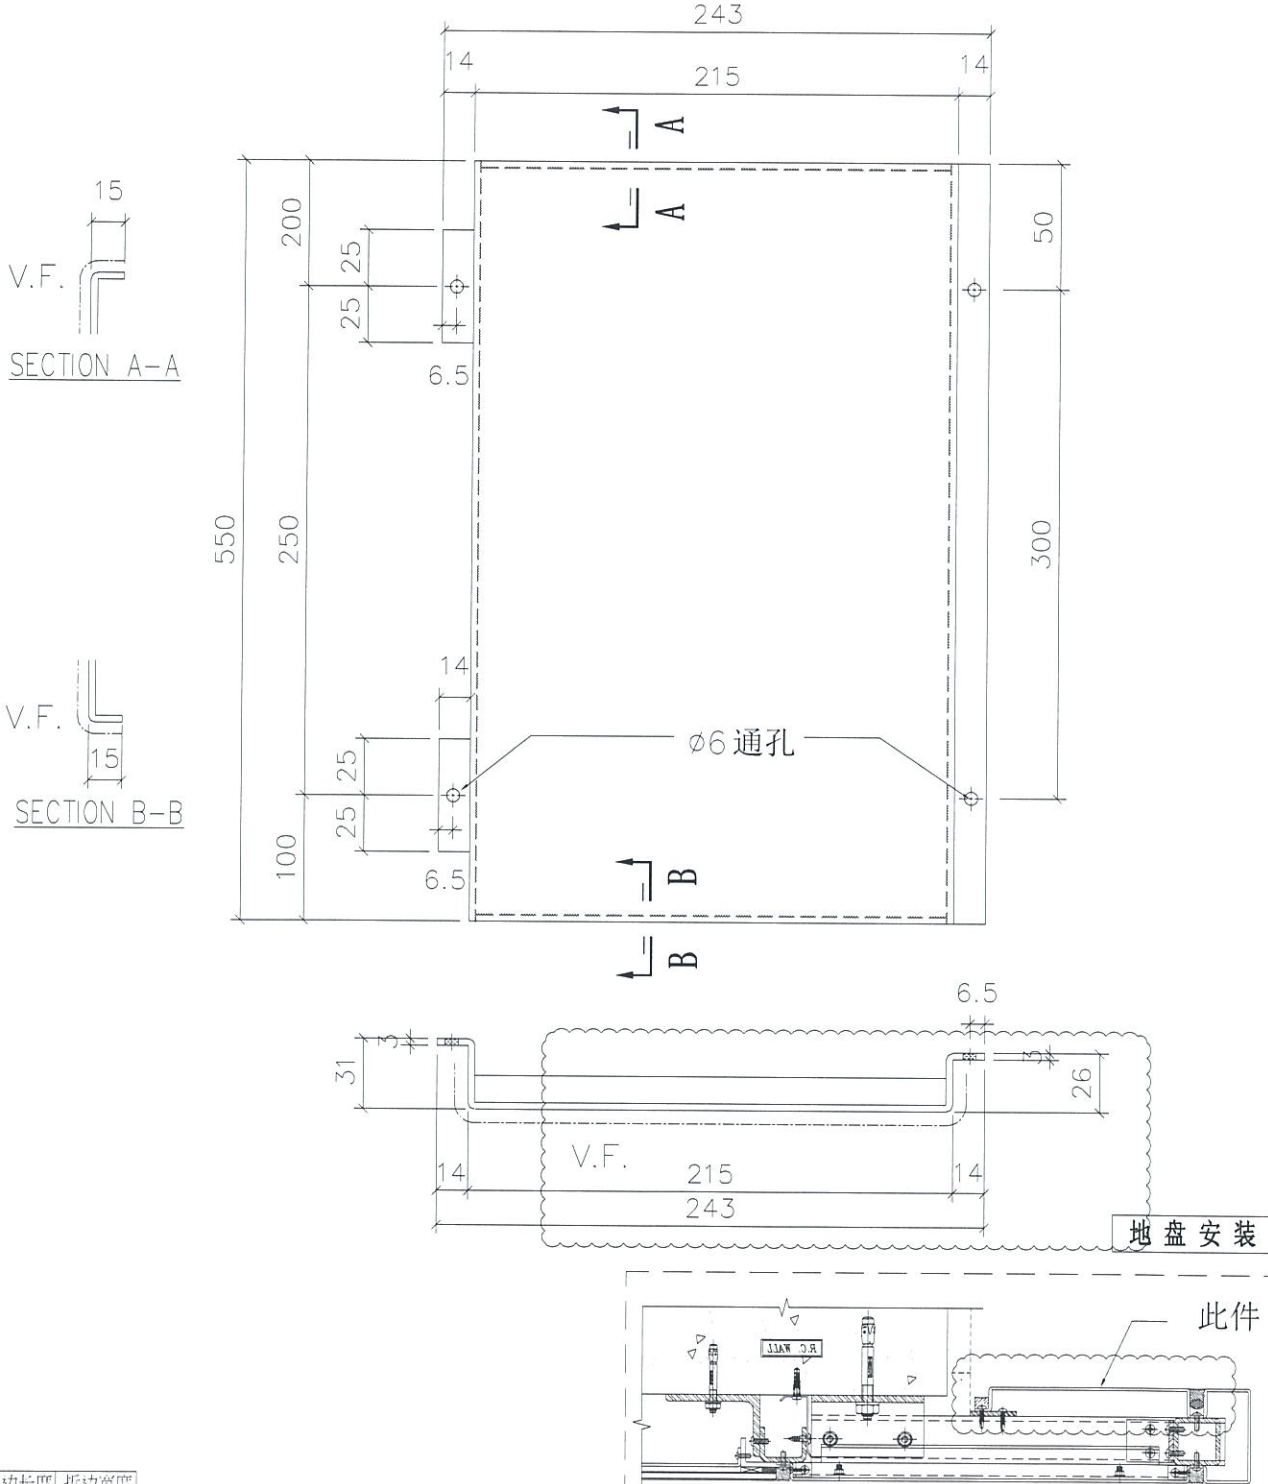

折边长度	折边宽度
580	294

名称	室外收边铝板	制图	JH	2019.4.29	修改	A	
材料	3mm 铝板	复核	DL	2019.4.30	日期	2019.7.12	
颜色	UCT803649 FXL-3	批准			图号	API-AP467	







美特铝质有限公司  
MIDI Aluminium Fabricator Ltd.

物料编号	层数	每层数	总数	使用位置	楼层	备注
API-AP474S	1	1	1	T2-M	55F	


工程号 J-837 地盘 观塘裕民坊

依据EI9720H修改

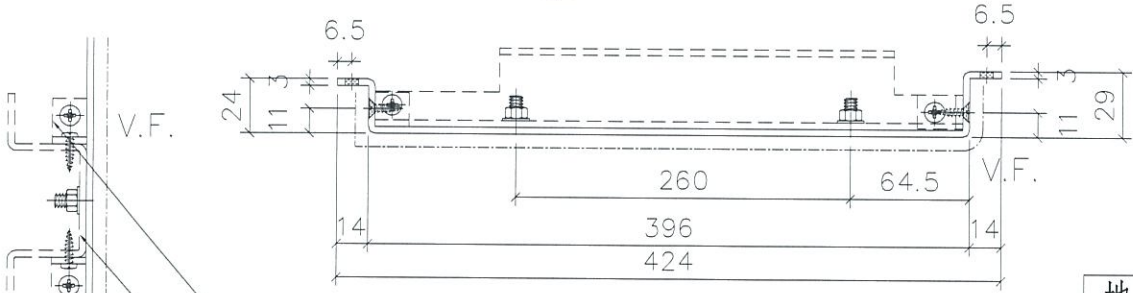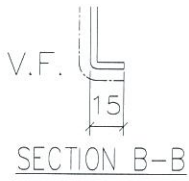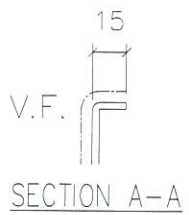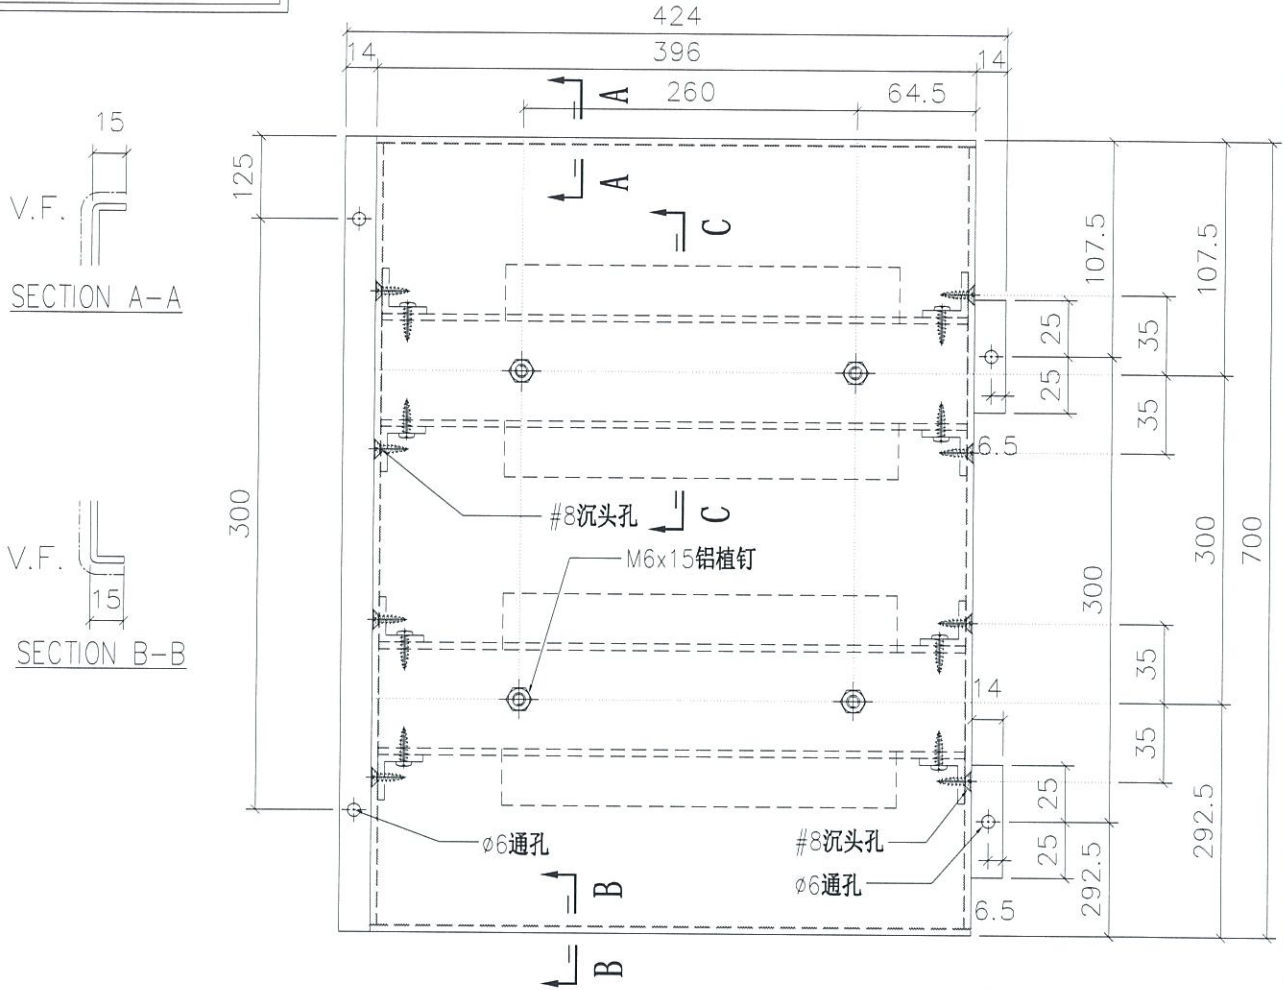

- API-AG201W \*4
- API-CH205W \*2
- API-AG201W \*4

地盘安装

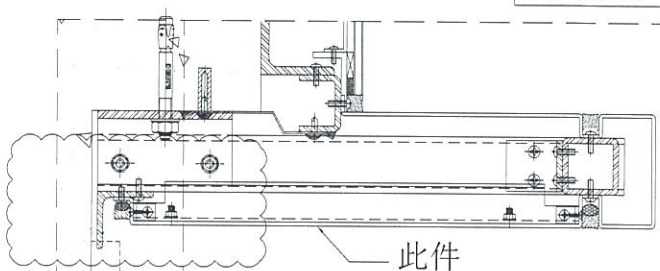

折边长度	折边宽度
730	471

名称	室外收边铝板	制图	JH	2019.4.29	修改	A	
材料	3mm 铝板	复核	DL	2019.4.30	日期	2019.7.11	
颜色	UCT803649 FXL-3	批准			图号	API-AP474S	




美特铝质有限公司  
MIDI Aluminium Fabricator Ltd.

工程号 J-837 地盘 观塘裕民坊

依据EI0570修改

物料编号	层数	每层数	总数	使用位置	楼层	备注
API-CH204W			342	API-AP207S		
API-CH204W			819	API-AP208S		
API-CH204W			450	API-AP209S		
API-CH204W			1078	API-AP210S		
API-CH204W			6	API-AP310S		
API-CH204W			12	API-AP311S		
API-CH204W			12	API-AP312S		
API-CH204W			8	API-AP313S		
API-CH204W			16	API-AP314S		
API-CH204W			16	API-AP315S		
API-CH204W			24	API-AP402S		
API-CH204W			32	API-AP403S		
API-CH204W			9	API-AP441S		
API-CH204W			12	API-AP442S		

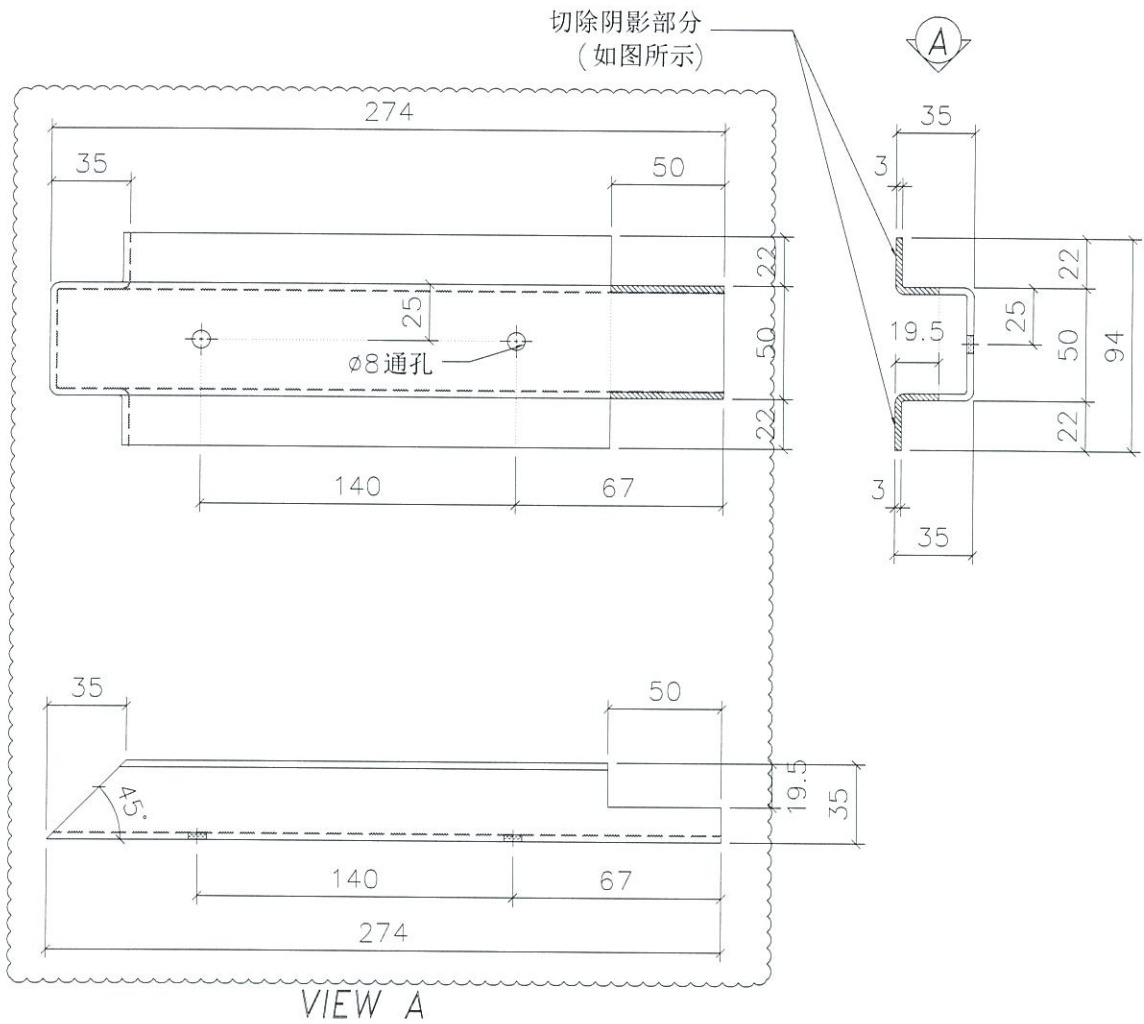

名称	铝板加强筋	制图	JH	2019.4.29	修改	A		
材料	22x35x50x3mm 铝槽	复核	DL	2019.4.30	日期	2019.7.12		
颜色	MILL	批准			图号	API-CH204W		




美特铝质有限公司  
MIDI Aluminium Fabricator Ltd.

物料编号	层数	每层数	总数	使用位置	楼层	备注
API-CH205W			78	API-AP237S		
API-CH205W			410	API-AP240S		
API-CH205W			2	API-AP344S		
API-CH205W			5	API-AP347S		
API-CH205W			6	API-AP350S		
API-CH205W			10	API-AP419S		
API-CH205W			2	API-AP422S		
API-CH205W			2	API-AP474S		

工程号 J-837 地盘 观塘裕民坊

依据E19720H修改

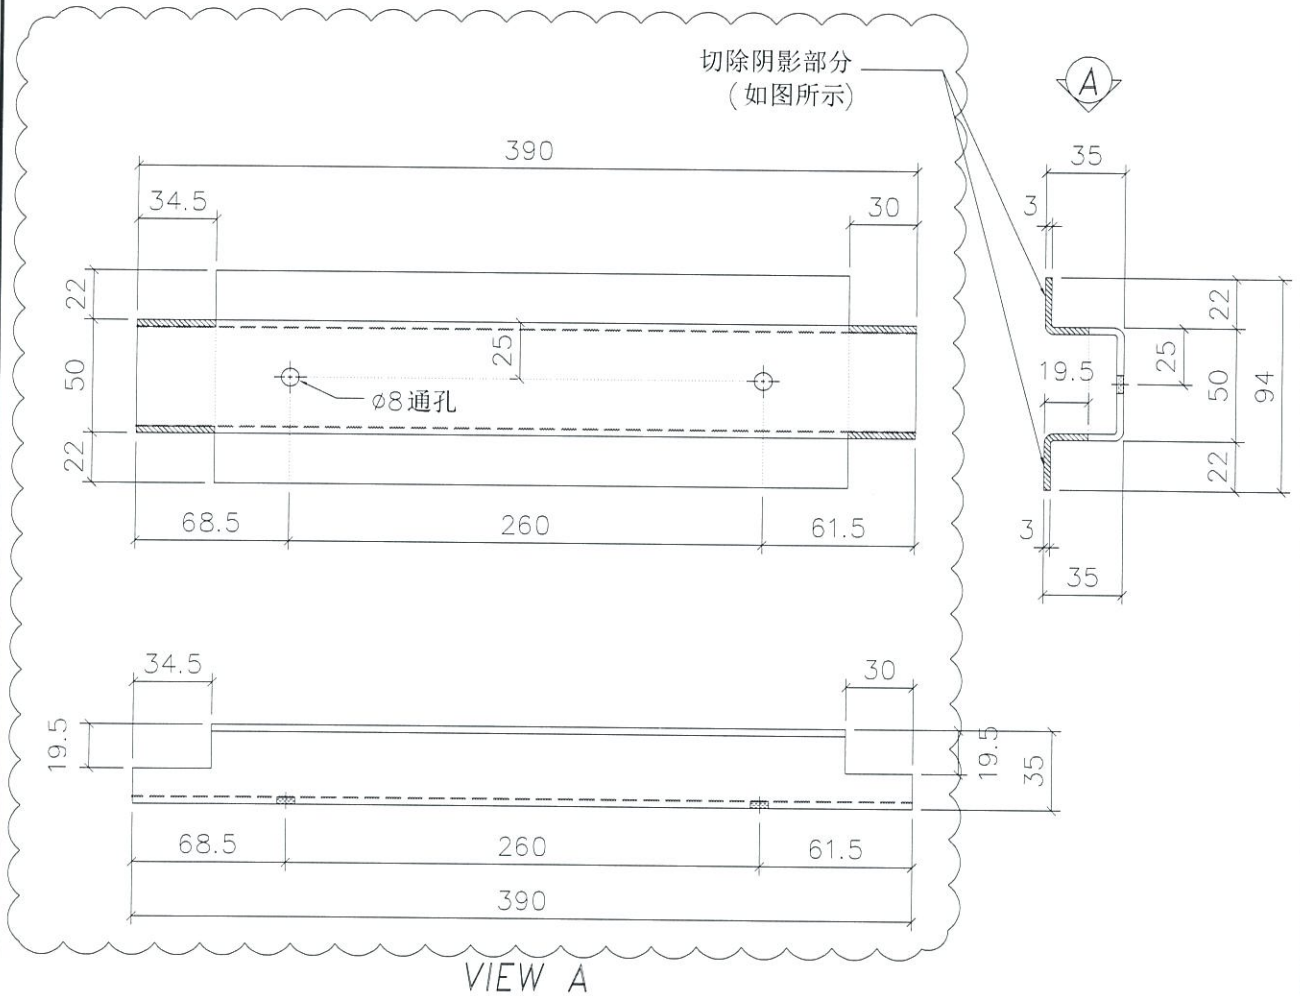

名称	铝板加强筋	制图	JH	2019.4.29	修改	A	
材料	22x35x50x3mm 铝槽	复核	DL	2019.4.30	日期	2019.7.11	
颜色	MILL	批准			图号	API-CH205W	




美特铝质有限公司  
MIDI Aluminium Fabricator Ltd.

物料编号	层数	每层数	总数	使用位置	楼层	备注
API-CH208W			108	API-AP255S		
API-CH208W			259	API-AP258S		
API-CH208W			2	API-AP376S		
API-CH208W			4	API-AP379S		
API-CH208W			4	API-AP382S		
API-CH208W			8	API-AP432S		
API-CH208W			2	API-AP464S		

工程号 J-837 地盘 观塘裕民坊

依据EI0570修改

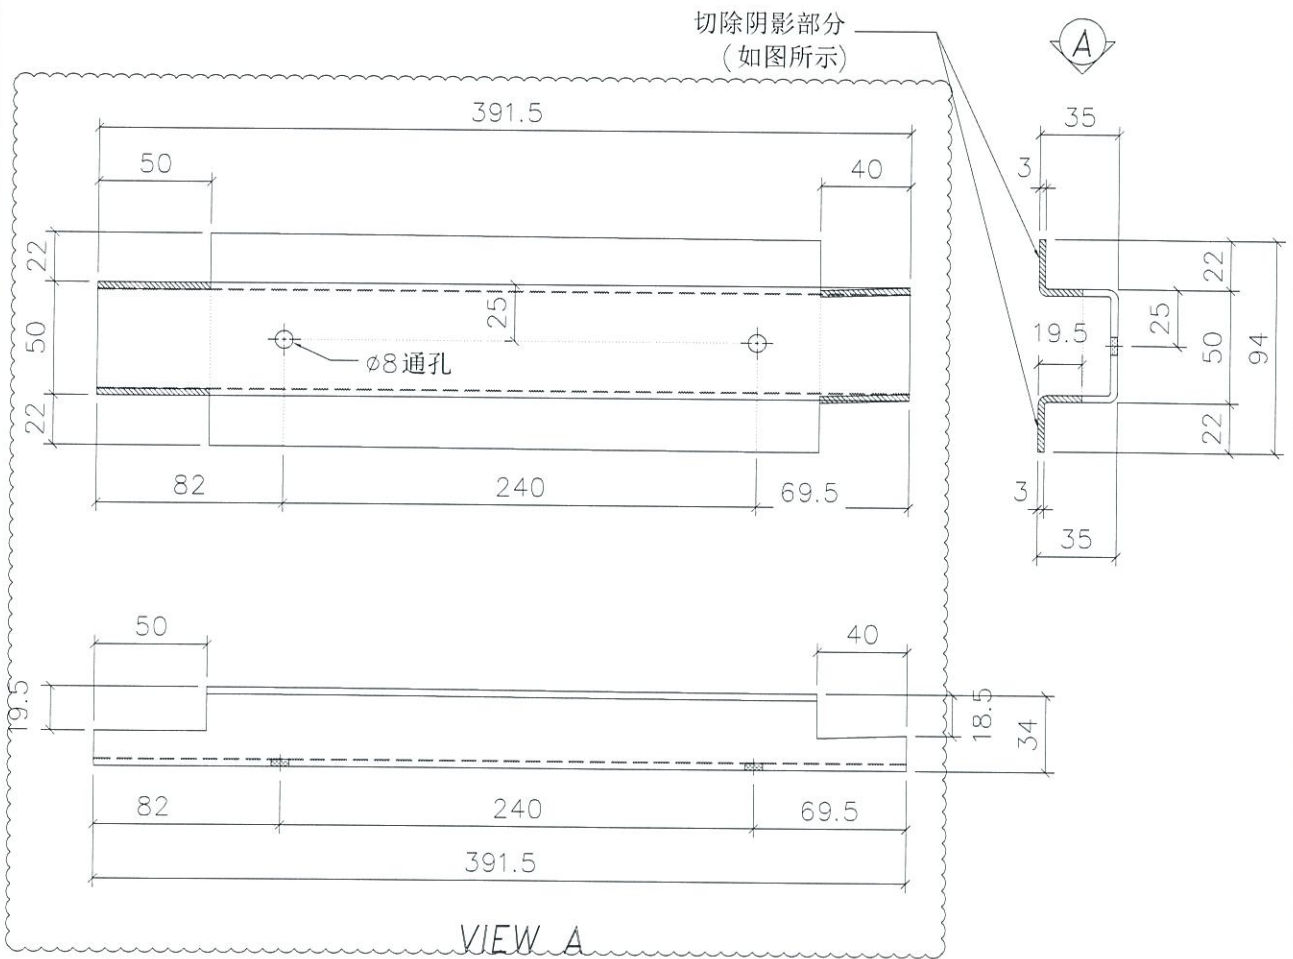

名称	铝板加强筋	制图	JH	2019.4.29	修改	A	
材料	22x35x50x3mm 铝槽	复核	DL	2019.4.30	日期	2019.7.12	
颜色	MILL	批准			图号	API-CH208W	