



工程指示 / 要求簡箋(E.I.)

工程指示編號：EI / 0768 / 19

修改版次：-

工程編號：J - 833

工程名稱：白石

工程項目：大樓 補玻璃用補料(生窗玉) BM

收件人：生統

發件人：Eric Liu

日期：02/07/2019

要求提供 / 確認 事項：

- | | | |
|------------------------------------|-------------------------------------|-------------------------------|
| <input type="checkbox"/> 初步鋁料 B.M. | <input type="checkbox"/> 加工拆圖，然後生產 | <input type="checkbox"/> 尺寸表 |
| <input type="checkbox"/> 正式鋁料 B.M. | <input type="checkbox"/> 技術上資料 / 指示 | <input type="checkbox"/> 報價 |
| <input type="checkbox"/> 配件 B.M. | <input type="checkbox"/> 樣辦或貨品說明書 | <input type="checkbox"/> 分判合約 |
| <input type="checkbox"/> 其他：_____ | | |

內容：

按廠提供覆核鋁料數量，補玻璃需補生窗玉料

請按 BM 數量訂購，謝謝！

請在 2019 / 07 / 18 前完成上列要求。

附：1 頁 BM，1 頁覆數，原拆圖

以上項目為：

- 原合約工程包 原合約工程加 / 減賬 新工程報價

分發東莞各部門：

- () 生產技術總監 連附件 () 技術部 連附件 () 生產部 連附件 () 機械設計部 連附件
 () 採購部 連附件 () 生產統籌部 連附件
 () 質檢部 連附件 () 會計部 連附件 () 報關組 連附件 () 其他 湛哥 連附件

分發其他分判：

- () 王禮秋 連附件

分發香港各部門：


- () 行政部 連附件 () 會計部 連附件 () 統籌部 連附件 林哥 () 地盤科文 連附件 炳哥 / 祥哥
 () 採購部 連附件 () QS 部 連附件 () 維修部 連附件 () 其他 _____ 連附件

傳遞編號：


HK 1508 / 19

發件人簽署：


項目經理簽署：

		J-833	計算：		日期：		送呈： Jason	副本：						
		白石	核對：		日期：		A/C Code：							
鋁型材B.M.表		幕牆(大樓)	批准：		日期：									
BM編號：	補玻璃補料用		有顏色鋁料(Kg):	372.476	無電鍍鋁料(Kg):	0.000	V.F總面積(米 ²):	78.793						
序號	修改內容	物料編號	鋁料名稱	顏色	合金狀態	長度 (mm)	數量 (支)			重量(Kg)		V.F.(米 ²)		備注
							實用	後備	總數	Kg/M	總重量	米 ² /米	Total_V.F.	
1		X85437	窗玉料 (直)	TUC51595XL(RYA)-3	6063-T6	5800	55	10	65	0.99	372.5	0.21	78.8	


J-833單元式幕牆大樓型材模圖(2)

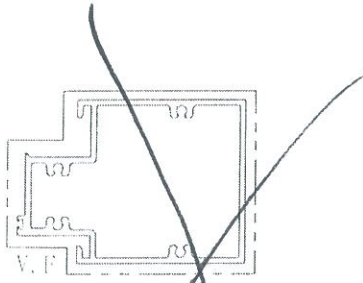


模號: X85422
 名稱: 中橫梁 (上生下梗)
 合金狀態: 6063-T6
 重量: 4.209 KG/M
 V.F.: 488 mm

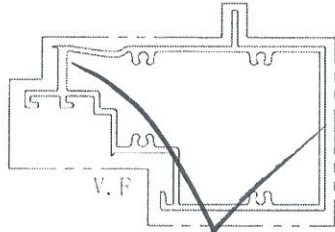

模號: X85423
 名稱: 中橫梁 (上梗下生)
 合金狀態: 6063-T6
 重量: 5.088 KG/M
 V.F.: 553 mm

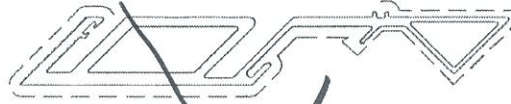


模號: X85486
 名稱: 封蓋料 (轉角SH窗用)
 合金狀態: 6063-T6
 重量: 7.178 KG/M
 V.F.: 847 mm

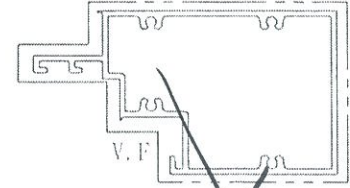

模號: X85425
 名稱: 中橫梁 (上梗下生)
 合金狀態: 6063-T6
 重量: 1.612 KG/M
 V.F.: 584 mm


封片不進行
2件

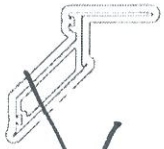


模號: X85487
 名稱: 頂橫裝飾壓蓋2
 合金狀態: 6063-T6
 重量: 1.211 KG/M
 V.F.: 271 mm




模號: X85488
 名稱: 斜金料骨料
 合金狀態: 6063-T6
 重量: 0.933 KG/M
 V.F.: 200 mm

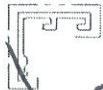

模號: X85428
 名稱: 頂橫裝飾壓蓋2
 合金狀態: 6063-T6
 重量: 0.824 KG/M
 V.F.: 90 mm

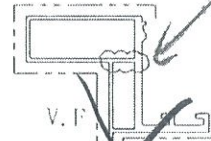

模號: X85429
 名稱: 底橫壓蓋1
 合金狀態: 6063-T6
 重量: 2.495 KG/M
 V.F.: 251 mm

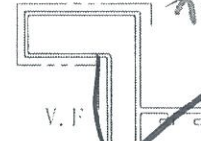

模號: X85430
 名稱: 頂橫裝飾壓蓋3
 合金狀態: 6063-T6
 重量: 2.366 KG/M
 V.F.: 215 mm



模號: X85431
 名稱: 生中橫裝飾壓蓋1
 合金狀態: 6063-T6
 重量: 1.651 KG/M
 V.F.: 209 mm




模號: X85475
 名稱: 頂橫壓蓋2
 合金狀態: 6063-T6
 重量: 1.111 KG/M
 V.F.: 198 mm


取消



模號: X85433
 名稱: 窗玉料 (上)
 合金狀態: 6063-T6
 重量: 1.416 KG/M
 V.F.: 226 mm

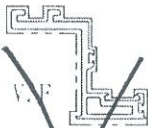

模號: X85434
 名稱: 窗玉料 (下)
 合金狀態: 6063-T6
 重量: 1.714 KG/M
 V.F.: 339 mm

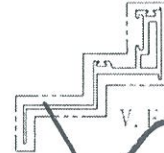

模號: X85435
 名稱: 窗玉料 (斜)
 合金狀態: 6063-T6
 重量: 1.351 KG/M
 V.F.: 345 mm



模號: X85436
 名稱: 梗副框料 (橫&金)
 合金狀態: 6063-T6
 重量: 0.805 KG/M
 V.F.: 56 mm



模號: X85437
 名稱: 窗玉料 (金)
 合金狀態: 6063-T6
 重量: 0.988 KG/M
 V.F.: 209 mm

美特鋁質有限公司
MIDI ALUMINIUM FABRICATOR LTD

鋁材開料總表

工程號碼: RFC19039 工程名稱: J833

序號	鋁料編號	名稱	表面處理		開料長度	實用長料總數量		浪費率(%)
			顏色	層厚		支數	長度	
1	85428	頂橫裝飾壓蓋	51595中灰	40	5800	10	58000	6.19
5	85433	窗玉料	51595中灰	38	5800	10	58000	6.19
7	85437	窗玉料	51595中灰	4	5800	42	243600	4.63
10	85440	橫向單玻璃線	51595中灰	128	5800	10	58000	6.19
29	50X50X4	鋁角	MILL	72支	5800	2	11600	40.69
30	50X2	鋁巴	51595中灰	无	5800	3	17400	26.28
31	85500	拉巴	51595中灰	有	5800	20	116000	7.13
32	85453	企向單玻璃線	51595中灰	166	5800	38	220400	20.05

↑
餘數.