



工程指示 / 要求簡箋(E.I.)

工程指示編號：EI / 0424 / 19

修改版次：B

工程編號：J837 平台

工程名稱：觀塘 裕民坊平台

工程項目：平台百業(PE01、PE02 位置)

收件人：生統

發件人：Leung Hin Wai

日期：02/5 2019

要求提供 /  確認 事項：

( ) 初步鋁料 B.M.

( ) 加工拆圖，然後生產

( ) 尺寸表

( ) 正式鋁料 B.M.

( ) 技術上資料 / 指示

( ) 報價

( ) 配件 B.M.

( ) 樣辦或貨品說明書

( ) 分判合約

( ) 其他：\_\_\_\_\_

內容：

請按附頁加工。

請在 \_\_\_\_\_ 前完成上列要求。

附：1+ 9 頁

以上項目為：

原合約工程包

原合約工程加 / 減賬

新工程報價

原因：-

分發東莞各部門：

( ) 生產技術總監  連附件 ( ) 技術部  連附件 ( ) 生產部  連附件 ( ) 機械設計部  連附件

( ) 採購部  連附件 ( ) 生產統籌部  連附件

( ) 質檢部  連附件 ( ) 會計部  連附件 ( ) 報關組  連附件 ( ) 其他 \_\_\_\_\_  連附件

分發香港各部門：

( ) 行政部  連附件 ( ) 會計部  連附件 ( ) 統籌部  連附件 ( ) 工程部地盤科文(柄)  連附件

( ) 採購部  連附件 ( ) QS 部  連附件 ( ) 維修部  連附件 ( ) 其他 \_\_\_\_\_  連附件

傳遞編號：

HK 1024/19

發件人簽署：

項目經理簽署：













美特鋁質 有限公司  
MIDI Aluminium Fabricator Ltd.


序號	物料編號	長度L	數量	A	N	B	C	M	D		
1	J837-WW-HAL24	1298	6	49	300	x 4	49	69	300	x 4	29
2	J837-WW-HAL52	1483.4	1	141.7	300	x 4	141.7	161.7	300	x 4	121.7
3	J837-WW-HAL53	1484.2	(4)	142.1	300	x 4	142.1	162.1	300	x 4	122.1
4	J837-WW-HAL54	1479.5	(1)	139.75	300	x 4	139.75	159.8	300	x 4	119.8
5	J837-WW-HAL55	1430	(5)	115	300	x 4	115	135	300	x 4	95
6	J837-WW-HAL56	1464	(1)	282	300	x 3	282	302	300	x 4	262
7	J837-WW-HAL57	1171	2	135.5	300	x 3	135.5	155.5	300	x 4	115.5
8	J837-WW-HAL58	1080	1	90	300	x 3	90	110	300	x 4	70

工程號 J-837 地盤 觀塘

放大請看附頁 1

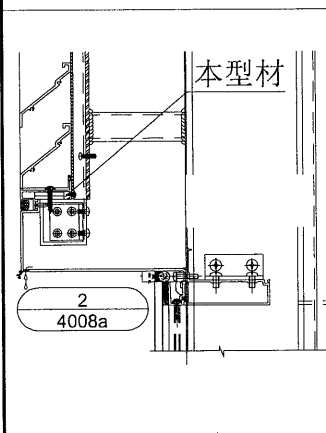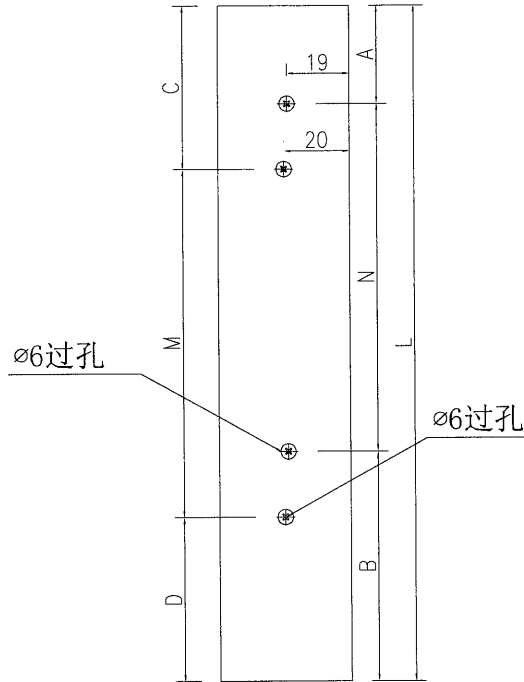

型材编号: J837-WW-HAL23

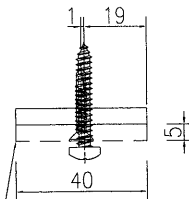

名稱	鋁巴加工圖	制圖	吳禕瑜	2019-3-29	修改	A	
材料	PE00E3465	復核			日期	2019.5.02	
顏色	MILL	批准			圖號	J837-WW-HAL24	

序號	物料編號	長度L	數量	A	N		B	C	M		D
					300	x			300	x	
1	J837-WW-HAL24	1298	6	49	300	x	49	69	300	x	29
2	J837-WW-HAL52	1483.4	1	141.7	300	x	141.7	161.7	300	x	121.7
3	J837-WW-HAL53	1484.2	4	142.1	300	x	142.1	162.1	300	x	122.1
4	J837-WW-HAL54	1479.5	1	139.75	300	x	139.75	159.8	300	x	119.8
5	J837-WW-HAL55	1430	5	115	300	x	115	135	300	x	95
6	J837-WW-HAL56	1464	1	282	300	x	282	302	300	x	262
7	J837-WW-HAL57	1171	2	135.5	300	x	135.5	155.5	300	x	115.5
8	J837-WW-HAL58	1080	1	90	300	x	90	110	300	x	70

圖號: J837-WW-HAL24

附頁 -

## J-837工程Window Wall項目 (PE01) 百葉窗派窗表

序號	出貨編號	位置	細板厚度	顏色	長度	寬度	面積	數量	總面積	G/F	1/F	2/F	3/F	備註
1	J837-WW-BYK01	J837-WW-XCW5		EC-DG-S332054 香檳色	1196.5	1392	1.666	6	9.993				6	
2	J837-WW-HAL20	J837-WW-XCW6		EC-DG-S332054 香檳色	1384	50	0.069	6	0.415				6	
3	J837-WW-HAL21	J837-WW-XCW6		EC-DG-S332054 香檳色	1392	70	0.097	6	0.585				6	
4	J837-WW-VAL34	J837-WW-XCW6		EC-DG-S332054 香檳色	1196.5	90	0.108	7	0.754				7	
5	J837-WW-VAL31	J837-WW-XCW6		EC-DG-S332054 香檳色	1260	80	0.101	6	0.605				6	
6	J837-WW-VAL30	J837-WW-XCW6		EC-DG-S332054 香檳色	1260	80	0.101	1	0.101				1	
7	J837-WW-HAL22	J837-WW-XCW6		EC-DG-S332054 香檳色	1392	70	0.097	6	0.585				6	
8	J837-WW-HAL23	J837-WW-XCW6		MILL	1298	40	0.052	6	0.312				6	
9	J837-WW-HAL24	J837-WW-XCW6		MILL	1298	40	0.052	6	0.312				6	
10	J837-WW-HAL25	J837-WW-XCW6		MILL	1318	63.5	0.084	6	0.502				6	
11	J837-WW-A05	J837-WW-XCW6		MILL	20	30	0.001	12	0.007				12	
12	J837-WW-A06a	J837-WW-XCW6		MILL	45	50	0.002	13	0.029				13	
13							總數	81		0	0		81	

J-837工程Window Wall項目 (PE02) 百葉窗派窗表

序號	出貨編號	位置	細則序號	顏色	長度	寬度	面積	數量	總面積	G/F	1/F	2/F	3/F	備註
1	J837-WW-BYK02	J837-WW-XCW7		EC-DG-S332054 香檳色	1196.5	1483.4	1.775	1	1.775				1	
2	J837-WW-BYK03	J837-WW-XCW7		EC-DG-S332054 香檳色	1196.5	1484.2	1.776	4	7.103				4	
3	J837-WW-BYK04	J837-WW-XCW7		EC-DG-S332054 香檳色	1196.5	1479.5	1.770	1	1.770				1	
4	J837-WW-BYK05	J837-WW-XCW7		EC-DG-S332054 香檳色	1196.5	1430	1.711	5	8.555				5	
5	J837-WW-BYK06	J837-WW-XCW7		EC-DG-S332054 香檳色	1196.5	1464	1.752	1	1.752				1	
6	J837-WW-BYK07	J837-WW-XCW7		EC-DG-S332054 香檳色	1196.5	1171	1.401	2	2.802				2	
7	J837-WW-BYK08	J837-WW-XCW7		EC-DG-S332054 香檳色	1196.5	1161	1.389	1	1.389				1	
8	J837-WW-HAL27	J837-WW-XCW8		EC-DG-S332054 香檳色	1475.4	50	0.074	1	0.074				1	
9	J837-WW-HAL28	J837-WW-XCW8		EC-DG-S332054 香檳色	1476.2	50	0.074	4	0.295				4	
10	J837-WW-HAL29	J837-WW-XCW8		EC-DG-S332054 香檳色	1471.5	50	0.074	1	0.074				1	
11	J837-WW-HAL30	J837-WW-XCW8		EC-DG-S332054 香檳色	1422.0	50	0.071	5	0.356				5	
12	J837-WW-HAL31	J837-WW-XCW8		EC-DG-S332054 香檳色	1456.0	50	0.073	1	0.073				1	
13	J837-WW-HAL32	J837-WW-XCW8		EC-DG-S332054 香檳色	1163.0	50	0.058	2	0.116				2	
14	J837-WW-HAL69	J837-WW-XCW8		EC-DG-S332054 香檳色	1151	50	0.058	1	0.058				1	
15	J837-WW-VAL33	J837-WW-XCW8		EC-DG-S332054 香檳色	1483.4	70	0.104	1	0.104				1	
16	J837-WW-VAL34	J837-WW-XCW8		EC-DG-S332054 香檳色	1484.2	70	0.104	4	0.416				4	
17	J837-WW-VAL35	J837-WW-XCW8		EC-DG-S332054 香檳色	1479.5	70	0.104	1	0.104				1	
18	J837-WW-VAL36	J837-WW-XCW8		EC-DG-S332054 香檳色	1430	70	0.100	5	0.501				5	
19	J837-WW-VAL37	J837-WW-XCW8		EC-DG-S332054 香檳色	1464	70	0.102	1	0.102				1	
20	J837-WW-VAL38	J837-WW-XCW8		EC-DG-S332054 香檳色	1171	70	0.082	2	0.164				2	
21	J837-WW-VAL70	J837-WW-XCW8		EC-DG-S332054 香檳色	1161	70	0.081	1	0.081				1	
22	J837-WW-VAL39	J837-WW-XCW8		EC-DG-S332054 香檳色	1483.4	70	0.104	1	0.104				1	
23	J837-WW-VAL40	J837-WW-XCW8		EC-DG-S332054 香檳色	1484.2	70	0.104	4	0.416				4	
24	J837-WW-VAL41	J837-WW-XCW8		EC-DG-S332054 香檳色	1479.5	70	0.104	1	0.104				1	
25	J837-WW-VAL42	J837-WW-XCW8		EC-DG-S332054 香檳色	1430	70	0.100	5	0.501				5	
26	J837-WW-VAL43	J837-WW-XCW8		EC-DG-S332054 香檳色	1464	70	0.102	1	0.102				1	
27	J837-WW-VAL44	J837-WW-XCW8		EC-DG-S332054 香檳色	1171	70	0.082	2	0.164				2	
28	J837-WW-VAL71	J837-WW-XCW8		EC-DG-S332054 香檳色	1161	70	0.081	1	0.081				1	

J-837工程Window Wall項目 (PE02) 百葉窗派窗表

序號	出貨編號	位置	網框厚度	顏色	長度	寬度	面積	數量	總面積	G/F	1/F	2/F	3/F	備註
29	J837-WW-HAL45	J837-WW-XCW8		MILL	1483.4	40	0.059	1	0.059				1	
30	J837-WW-HAL46	J837-WW-XCW8		MILL	1484.2	40	0.059	4	0.237				4	
31	J837-WW-HAL47	J837-WW-XCW8		MILL	1479.5	40	0.059	1	0.059				1	
32	J837-WW-HAL48	J837-WW-XCW8		MILL	1430	40	0.057	5	0.286				5	
33	J837-WW-HAL49	J837-WW-XCW8		MILL	1464	40	0.059	1	0.059				1	
34	J837-WW-HAL50	J837-WW-XCW8		MILL	1171	40	0.047	2	0.094				2	
35	J837-WW-HAL51	J837-WW-XCW8		MILL	1080	40	0.043	1	0.043				1	
36	J837-WW-HAL52	J837-WW-XCW8		MILL	1483.4	40	0.059	1	0.059				1	
37	J837-WW-HAL53	J837-WW-XCW8		MILL	1484.2	40	0.059	4	0.237				4	
38	J837-WW-HAL54	J837-WW-XCW8		MILL	1479.5	40	0.059	1	0.059				1	
39	J837-WW-HAL55	J837-WW-XCW8		MILL	1430	40	0.057	5	0.286				5	
40	J837-WW-HAL56	J837-WW-XCW8		MILL	1464	40	0.059	1	0.059				1	
41	J837-WW-HAL57	J837-WW-XCW8		MILL	1171	40	0.047	2	0.094				2	
42	J837-WW-HAL58	J837-WW-XCW8		MILL	1080	40	0.043	1	0.043				1	
43	J837-WW-HAL59	J837-WW-XCW8		MILL	1414.5	63.5	0.090	1	0.090				1	
44	J837-WW-HAL60	J837-WW-XCW8		MILL	1411.4	63.5	0.090	4	0.358				4	
45	J837-WW-HAL61	J837-WW-XCW8		MILL	1407.3	63.5	0.089	1	0.089				1	
46	J837-WW-HAL62	J837-WW-XCW8		MILL	1356	63.5	0.086	5	0.431				5	
47	J837-WW-VAL32	J837-WW-XCW8		EC-DG-S332054 香檳色	1279	80	0.102	11	1.126				11	
48	J837-WW-VAL33	J837-WW-XCW8		EC-DG-S332054 香檳色	1260	80	0.101	1	0.101				1	
49	J837-WW-VAL35	J837-WW-XCW8		EC-DG-S332054 香檳色	1196.5	90	0.108	15	1.615				15	
50	J837-WW-VAL36	J837-WW-XCW8		EC-DG-S332054 香檳色	1196.5	90	0.108	1	0.108				1	
51	J837-WW-A06	J837-WW-XCW8		MILL	45	50	0.002	22	0.050				22	
52	J837-WW-A07	J837-WW-XCW8		MILL	20	44	0.001	25	0.022				25	
53	J837-WW-A08	J837-WW-XCW8		MILL	20	44	0.001	1	0.001				1	
54							總數	177		0	0		177	