



工程指示 / 要求簡箋 (E.I.)

工程指示編號: EI / 0480 / 19

修改版次: J

工程編號: J837 平台

工程名稱: 觀塘 裕民坊平台

工程項目: 地盤用鋁料加工圖(內圓 Window Wall 位置)

收件人: 生統

發件人: Leung Hin Wai

日期: 29/5 2019

要求提供 / 確認 事項:

() 初步鋁料 B.M.

() 加工拆圖, 然後生產

() 尺寸表

() 正式鋁料 B.M.

() 技術上資料 / 指示

() 報價

() 配件 B.M.

() 樣辦或貨品說明書

() 分判合約

() 其他: _____

內容:

請按附頁加工。送地盤

附頁派窗表和回復廠問題

請在 _____ 前完成上列要求。

附: -

1 + 12 頁

以上項目為:

原合約工程包

原合約工程加 / 減賬

新工程報價

原因: - _____

分發東莞各部門:

() 生產技術總監 連附件 () 技術部 連附件 () 生產部 連附件 () 機械設計部 連附件

() 採購部 連附件 () 生產統籌部 連附件

() 質檢部 連附件 () 會計部 連附件 () 報關組 連附件 () 其他 _____ 連附件

分發香港各部門:

() 行政部 連附件 () 會計部 連附件 () 統籌部 連附件 () 工程部地盤科文(柄) 連附件

() 採購部 連附件 () QS 部 連附件 () 維修部 連附件 () 其他 _____ 連附件

傳遞編號:

74 及 1260

發件人簽署:

項目經理簽署:

J837-GLASS WALL 地盤用鋁料派窗表

序號	出貨編號	位置	顏色	長度	數量	PE03	PE04	PE05	PE05a	PE06	PE07	PE08	PE09	備註
1	J837-GW-AL40-01	3F	白色	2985.5	38	5	9	24						
2	J837-GW-AL40-02	3F	白色	2985.5	9	2				3			4	
3	J837-GW-AL40-03	3F	白色	2985.5	3					3				
4	J837-GW-AL40-04	3F	白色	2985.5	28	1				5	21		1	
5	J837-GW-AL40-05	3F	白色	2985.5	4							2	2	
6	J837-GW-AL40-06	3F	白色	2985.5	6							1	5	
7	J837-GW-AL40-07	3F	白色	2985.5	2							2		
8	J837-GW-AL40-08	3F	白色	2985.5	6						5	1		
9	J837-GW-AL40-09	3F	白色	2985.5	4						4			
10	J837-GW-AL40-10	3F	白色	2985.5	1						1			
11	J837-GW-AL40-11	3F	白色	2985.5	2					1	1			
12	J837-GW-AL40-12	3F	白色	2985.5	1						1			
13	J837-GW-AL40-13	3F	白色	2985.5	5							5		
14	J837-GW-AL40-14	3F	白色	2985.5	2								2	
15	J837-GW-AL40-15	3F	白色	2985.5	1					1				
16	J837-GW-AL40a-04	3F	白色	2835.5	3	3								
17	J837-GW-AL40a-06	3F	白色	2835.5	1	1								
18	J837-GW-AL40a-07	3F	白色	2835.5	1	1								
19	J837-GW-AL40b-01	3F	白色	2985.5	1			1						
20	J837-GW-AL40b-13	3F	白色	2985.5	1							1		
21	J837-GW-AL40c-01	3F	白色	2985.5	1			1						
22	J837-GW-AL40c-13	3F	白色	2985.5	1							1		
23	J837-GW-AL40d-01	3F	白色	116.5	51	6	10	35						
24	J837-GW-AL40d-02	3F	白色	281.5	17	3				9			5	
25	J837-GW-AL40d-03	3F	白色	81.5	4					4				
26	J837-GW-AL40d-04	3F	白色	1281.5	37	2				10	23		2	
27	J837-GW-AL40d-05	3F	白色	481.5	6							2	4	
28	J837-GW-AL40d-06	3F	白色	731.5	6							1	5	
29	J837-GW-AL40d-07	3F	白色	581.5	2							2		
30	J837-GW-AL40d-08	3F	白色	31.5	9						8	1		
31	J837-GW-AL40d-09	3F	白色	601.5	4						4			
32	J837-GW-AL40d-10	3F	白色	431.5	1						1			
33	J837-GW-AL40d-11	3F	白色	531.5	3					1	2			
34	J837-GW-AL40d-12	3F	白色	681.5	1						1			
35	J837-GW-AL40d-13	3F	白色	1331.5	7							7		
36	J837-GW-AL40d-14	3F	白色	1231.5	4								4	
37	J837-GW-AL40d-15	3F	白色	631.5	2					1		1		
38	J837-GW-AL40d-16	3F	白色	1281.5	3	3								
39	J837-GW-AL40d-17	3F	白色	731.5	2	1				1				
40	J837-GW-AL40d-18	3F	白色	581.5	1	1								
41	J837-GW-AL40d-19	3F	白色	526.5	2		2							
42	J837-GW-AL40d-20	3F	白色	776.5	1		1							
43	J837-GW-AL40d-21	3F	白色	82.5	1					1				
44	J837-GW-AL40d-22	3F	白色	23.5	3		3							
45	J837-GW-AL40d-23	3F	白色	1291.5	2		2							
46	J837-GW-AL40d-24	3F	白色	80.5	1					1				
47	J837-GW-AL40d-25	3F	白色	1480.5	3					3				
48	J837-GW-AL40e-01	3F	白色	1331.5	1			1						

J837-GLASS WALL 地盤用鋁料派窗表

序號	出貨編號	位置	顏色	長度	數量	PE03	PE04	PE05	PE05a	PE06	PE07	PE08	PE09	備註
49	J837-GW-AL40e-02	3F	白色	730.5	1							1		
50	J837-GW-AL40f-01	3F	白色	1331.5	1			1						
51	J837-GW-AL40f-02	3F	白色	730.5	1							1		
52	J837-GW-AL41-01	3F	白色	2985.5	6	1	1	4						
53	J837-GW-AL41-03	3F	白色	2985.5	1					1				
54	J837-GW-AL41-04	3F	白色	2985.5	3					1	2			
55	J837-GW-AL41-05	3F	白色	2985.5	1								1	
56	J837-GW-AL41-08	3F	白色	2985.5	2						2			
57	J837-GW-AL41-13	3F	白色	2985.5	1							1		
58	J837-GW-AL41-14	3F	白色	2985.5	1								1	
59	J837-GW-AL42-01	3F	白色	2985.5	5	1		4						
60	J837-GW-AL42-02	3F	白色	2985.5	1					1				
61	J837-GW-AL42-04	3F	白色	2985.5	2					1	1			
62	J837-GW-AL42-05	3F	白色	2985.5	1								1	
63	J837-GW-AL42-08	3F	白色	2985.5	1						1			
64	J837-GW-AL42-11	3F	白色	2985.5	1						1			
65	J837-GW-AL42-13	3F	白色	2985.5	1							1		
66	J837-GW-AL42-14	3F	白色	2985.5	1								1	
67	J837-GW-AL42-15	3F	白色	2985.5	1							1		
68	J837-GW-AL43-04	3F	白色	2985.5	1								1	
69	J837-GW-AL44-04	3F	白色	2985.5	3					3				
70	J837-GW-AL44-02	3F	白色	2985.5	6					6				
71	J837-GW-AL45-01	3F	白色	2735.5	1		1							
72	J837-GW-AL46-01	3F	白色	2735.5	1		1							
73	J837-GW-AL46a-01	3F	白色	2735.5	1		1							
74	J837-GW-AL47-11	3F	白色	2985.5	1							1		
75	J837-GW-AL47a-01	3F	白色	531.5	1							1		
76	J837-GW-AL47a-02	3F	白色	282.5	5								5	
77	J837-GW-AL47a-03	3F	白色	732.5	2							1	1	
78	J837-GW-AL47a-04	3F	白色	1022.5	1	1								
79	J837-GW-AL47a-05	3F	白色	1472.5	3	3								
80	J837-GW-AL47a-06	3F	白色	1322.5	1	1								
81	J837-GW-AL47a-07	3F	白色	1480.5	12							12		
82	J837-GW-AL47a-08	3F	白色	730.5	2							2		
83	J837-GW-AL47a-09	3F	白色	600.5	3							3		
84	J837-GW-AL47a-10	3F	白色	1380.5	3							3		
85	J837-GW-AL47a-11	3F	白色	1280.5	2							2		
86	J837-GW-AL47a-12	3F	白色	1230.5	6								6	
87	J837-GW-AL47a-13	3F	白色	1030.5	5								5	
88	J837-GW-AL47a-14	3F	白色	1542.5	1				1					
89	J837-GW-AL47a-15	3F	白色	1102.5	1	1								
90	J837-GW-AL47a-16	3F	白色	1252.5	1	1								
91	J837-GW-AL47a-17	3F	白色	802.5	1	1								
92	J837-GW-AL47a-18	3F	白色	722.5	1	1								
93	J837-GW-AL47a-19	3F	白色	2055.5	1				1					
94	J837-GW-AL47a-20	3F	白色	665.5	1				1					
95	J837-GW-AL48-01	3F	白色	2634.5	5								5	
96	J837-GW-AL48-02	3F	白色	2634.5	1								1	

J837-GLASS WALL 地盤用鋁料派窗表

序號	出貨編號	位置	顏色	長度	數量	PE03	PE04	PE05	PE05a	PE06	PE07	PE08	PE09	備註
97	J837-GW-AL49-02	3F	白色	2985.5	1								1	
98	J837-GW-AL49-04	3F	白色	2985.5	1	1								
99	J837-GW-AL49-14	3F	白色	2835.5	1	1								
100	J837-GW-AL50-01	3F	白色	2849.5	1					1				
101	J837-GW-AL50-02	3F	白色	3030.5	1		1							
102	J837-GW-AL50-03	3F	白色	2955.5	1		1							
103	J837-GW-AL50-04	3F	白色	2880.5	1		1							
104	J837-GW-AL50-05	3F	白色	2805.5	1		1							
105	J837-GW-AL50-06	3F	白色	2735.5	1		1							
106	J837-GW-AL50-07	3F	白色	2923.5	1					1				
107	J837-GW-AL50-08	3F	白色	2843.5	1					1				
108	J837-GW-AL50-09	3F	白色	2802.5	1					1				
109	J837-GW-AL50-10	3F	白色	2802.5	1					1				
110	J837-GW-AL50-11	3F	白色	2923.5	1					1				
111	J837-GW-AL50-12	3F	白色	3055.5	2	2								
112	J837-GW-AL50-13	3F	白色	3055.5	3	3								
113	J837-GW-AL50-14	3F	白色	3055.5	1	1								
114	J837-GW-AL50-15	3F	白色	2115.5	1	1								
115	J837-GW-AL50-16	3F	白色	1710.5	12				12					
116	J837-GW-AL50-17	3F	白色	1710.5	1				1					
117	J837-GW-AL50a-16	3F	白色	1710.5	1				1					
118	J837-GW-AL50b-04	3F	白色	2985.5	1					1				
119	J837-GW-AL50c-01	3F	白色	2055.5	1				1					
120	J837-GW-AL50d-01	3F	白色	1281.5	1					1				
121	J837-GW-AL51-01	3F	白色	2835.5	1	1								
122	J837-GW-AL51-02	3F	白色	2835.5	1	1								
123	J837-GW-AL51a-01	3F	白色	2985.5	1	1								
124	J837-GW-AL52-01	3F	白色	2985.5	1	1								
125	J837-GW-AL53-01	3F	白色	2985.5	1	1								
126	J837-GW-AL54-01	3F	白色	2985.5	11								11	
127	J837-GW-AL54-02	3F	白色	2985.5	2								2	
128	J837-GW-AL54-03	3F	白色	2985.5	3								3	
129	J837-GW-AL54-04	3F	白色	2985.5	3								3	
130	J837-GW-AL54-05	3F	白色	2985.5	2								2	
131	J837-GW-AL55-01	3F	白色	2985.5	1								1	
132	J837-GW-AL56-01	3F	白色	2985.5	1								1	
133	J837-GW-AL56a-01	3F	白色	2985.5	1								1	
134	J837-GW-AL57-01	3F	白色	2635.5	4									4
135	J837-GW-AL57-02	3F	白色	2635.5	5									5
136	J837-GW-AL58	3F	白色	2985.5	1					1				
137	J837-GW-AL59	3F	白色	2985.5	1								1	
138	J837-GW-AL60	3F	白色	2985.5	1								1	
139	J837-GW-AL61	3F	白色	2985.5	1								1	
140	J837-GW-AL62-01	3F	MILL	23.5	3		3							
141	J837-GW-AL62-02	3F	MILL	31.5	9						8	1		
142	J837-GW-AL62-03	3F	MILL	80.5	1					1				
143	J837-GW-AL62-04	3F	MILL	81.5	4					4				
144	J837-GW-AL62-05	3F	MILL	82.5	1					1				

J837-GLASS WALL 地盤用鋁料派窗表

序號	出貨編號	位置	顏色	長度	數量	PE03	PE04	PE05	PE05a	PE06	PE07	PE08	PE09	備註
145	J837-GW-AL62-06	3F	MILL	116.5	51	6	10	35						
146	J837-GW-AL62-07	3F	MILL	281.5	17	3				9			5	
147	J837-GW-AL62-08	3F	MILL	282.5	5								5	
148	J837-GW-AL62-09	3F	MILL	431.5	1						1			
149	J837-GW-AL62-10	3F	MILL	481.5	6							2	4	
150	J837-GW-AL62-11	3F	MILL	526.5	2		2							
151	J837-GW-AL62-12	3F	MILL	531.5	4					1	2	1		
152	J837-GW-AL62-13	3F	MILL	581.5	3	1						2		
153	J837-GW-AL62-14	3F	MILL	600.5	3							3		
154	J837-GW-AL62-15	3F	MILL	601.5	4						4			
155	J837-GW-AL62-16	3F	MILL	631.5	2					1		1		
156	J837-GW-AL62-17	3F	MILL	665.5	1				1					
157	J837-GW-AL62-18	3F	MILL	681.5	1						1			
158	J837-GW-AL62-19	3F	MILL	722.5	1	1								
159	J837-GW-AL62-20	3F	MILL	730.5	2							2		
160	J837-GW-AL62-21	3F	MILL	730.5	2							2		
161	J837-GW-AL62-22	3F	MILL	731.5	8	1				1		1	5	
162	J837-GW-AL62-23	3F	MILL	732.5	2							1	1	
163	J837-GW-AL62-24	3F	MILL	776.5	1		1							
164	J837-GW-AL62-25	3F	MILL	802.5	1	1								
165	J837-GW-AL62-26	3F	MILL	1022.5	1	1								
166	J837-GW-AL62-27	3F	MILL	1030.5	5								5	
167	J837-GW-AL62-28	3F	MILL	1102.5	1	1								
168	J837-GW-AL62-29	3F	MILL	1230.5	6								6	
169	J837-GW-AL62-30	3F	MILL	1231.5	4								4	
170	J837-GW-AL62-31	3F	MILL	1252.5	1	1								
171	J837-GW-AL62-32	3F	MILL	1280.5	2							2		
172	J837-GW-AL62-33	3F	MILL	1281.5	41	5				11	23		2	
173	J837-GW-AL62-34	3F	MILL	1291.5	2		2							
174	J837-GW-AL62-35	3F	MILL	1322.5	1	1								
175	J837-GW-AL62-36	3F	MILL	1331.5	9			2				7		
176	J837-GW-AL62-37	3F	MILL	1380.5	3							3		
177	J837-GW-AL62-38	3F	MILL	1472.5	3	3								
178	J837-GW-AL62-39	3F	MILL	1480.5	15					3		12		
179	J837-GW-AL62-40	3F	MILL	1542.5	1				1					
180	J837-GW-AL62-41	3F	MILL	1710.5	14				14					
181	J837-GW-AL62-42	3F	MILL	2055.5	2				2					
182	J837-GW-AL62-43	3F	MILL	2115.5	1	1								
183	J837-GW-AL62-44	3F	MILL	2634.5	6								6	
184	J837-GW-AL62-45	3F	MILL	2635.5	9								9	
185	J837-GW-AL62-46	3F	MILL	2735.5	4		4							
186	J837-GW-AL62-47	3F	MILL	2802.5	2					2				
187	J837-GW-AL62-48	3F	MILL	2805.5	1		1							
188	J837-GW-AL62-49	3F	MILL	2835.5	8	8								
189	J837-GW-AL62-50	3F	MILL	2843.5	1					1				
190	J837-GW-AL62-51	3F	MILL	2849.5	1					1				
191	J837-GW-AL62-52	3F	MILL	2880.5	1		1							
192	J837-GW-AL62-53	3F	MILL	2923.5	2					2				

J837-GLASS WALL 地盤用鋁料派窗表

序號	出貨編號	位置	顏色	長度	數量	PE03	PE04	PE05	PE05a	PE06	PE07	PE08	PE09	備註
193	J837-GW-AL62-54	3F	MILL	2955.5	1		1							
194	J837-GW-AL62-55	3F	MILL	2985.5	190	14	10	36	1	26	39	42	22	
195	J837-GW-AL62-56	3F	MILL	3030.5	1		1							
196	J837-GW-AL62-57	3F	MILL	3055.5	6	6								
197	J837-GW-AL62a-01	3F	白色	23.5	3		3							
198	J837-GW-AL62a-02	3F	白色	31.5	9						8	1		
199	J837-GW-AL62a-03	3F	白色	80.5	1					1				
200	J837-GW-AL62a-04	3F	白色	81.5	4					4				
201	J837-GW-AL62a-05	3F	白色	82.5	1					1				
202	J837-GW-AL62a-06	3F	白色	116.5	51	6	10	35						
203	J837-GW-AL62a-07	3F	白色	281.5	17	3				9			5	
204	J837-GW-AL62a-08	3F	白色	282.5	5								5	
205	J837-GW-AL62a-09	3F	白色	431.5	1						1			
206	J837-GW-AL62a-10	3F	白色	481.5	6							2	4	
207	J837-GW-AL62a-11	3F	白色	526.5	2		2							
208	J837-GW-AL62a-12	3F	白色	531.5	4					1	2	1		
209	J837-GW-AL62a-13	3F	白色	581.5	3	1						2		
210	J837-GW-AL62a-14	3F	白色	600.5	3							3		
211	J837-GW-AL62a-15	3F	白色	601.5	4						4			
212	J837-GW-AL62a-16	3F	白色	631.5	2					1		1		
213	J837-GW-AL62a-17	3F	白色	665.5	1				1					
214	J837-GW-AL62a-18	3F	白色	681.5	1						1			
215	J837-GW-AL62a-19	3F	白色	722.5	1	1								
216	J837-GW-AL62a-20	3F	白色	730.5	2							2		
217	J837-GW-AL62a-21	3F	白色	730.5	2							2		
218	J837-GW-AL62a-22	3F	白色	731.5	8	1				1		1	5	
219	J837-GW-AL62a-23	3F	白色	732.5	2							1	1	
220	J837-GW-AL62a-24	3F	白色	776.5	1		1							
221	J837-GW-AL62a-25	3F	白色	802.5	1	1								
222	J837-GW-AL62a-26	3F	白色	1022.5	1	1								
223	J837-GW-AL62a-27	3F	白色	1030.5	5								5	
224	J837-GW-AL62a-28	3F	白色	1102.5	1	1								
225	J837-GW-AL62a-29	3F	白色	1230.5	6								6	
226	J837-GW-AL62a-30	3F	白色	1231.5	4								4	
227	J837-GW-AL62a-31	3F	白色	1252.5	1	1								
228	J837-GW-AL62a-32	3F	白色	1280.5	2							2		
229	J837-GW-AL62a-33	3F	白色	1281.5	41	5				11	23		2	
230	J837-GW-AL62a-34	3F	白色	1291.5	2		2							
231	J837-GW-AL62a-35	3F	白色	1322.5	1	1								
232	J837-GW-AL62a-36	3F	白色	1331.5	9			2				7		
233	J837-GW-AL62a-37	3F	白色	1380.5	3							3		
234	J837-GW-AL62a-38	3F	白色	1472.5	3	3								
235	J837-GW-AL62a-39	3F	白色	1480.5	15					3		12		
236	J837-GW-AL62a-40	3F	白色	1542.5	1				1					
237	J837-GW-AL62a-41	3F	白色	1710.5	14				14					
238	J837-GW-AL62a-42	3F	白色	2055.5	2				2					
239	J837-GW-AL62a-43	3F	白色	2115.5	1	1								
240	J837-GW-AL62a-44	3F	白色	2634.5	6								6	

J837-GLASS WALL 地盤用鋁料派窗表

序號	出貨編號	位置	顏色	長度	數量	PE03	PE04	PE05	PE05a	PE06	PE07	PE08	PE09	備註
241	J837-GW-AL62a-45	3F	白色	2635.5	9								9	
242	J837-GW-AL62a-46	3F	白色	2735.5	4		4							
243	J837-GW-AL62a-47	3F	白色	2802.5	2					2				
244	J837-GW-AL62a-48	3F	白色	2805.5	1		1							
245	J837-GW-AL62a-49	3F	白色	2835.5	8	8								
246	J837-GW-AL62a-50	3F	白色	2843.5	1					1				
247	J837-GW-AL62a-51	3F	白色	2849.5	1					1				
248	J837-GW-AL62a-52	3F	白色	2880.5	1		1							
249	J837-GW-AL62a-53	3F	白色	2923.5	2					2				
250	J837-GW-AL62a-54	3F	白色	2955.5	1		1							
251	J837-GW-AL62a-55	3F	白色	2985.5	190	14	10	36	1	26	39	42	22	
252	J837-GW-AL62a-56	3F	白色	3030.5	1		1							
253	J837-GW-AL62a-57	3F	白色	3055.5	6	6								
254	J837-GW-AL64	3F	白色	2865	22	2	2	2		4	4	8		
255	J837-GW-AL70-01	3F	白色	1387	9	9								
256	J837-GW-AL70-02	3F	白色	1276	3	3								
257	J837-GW-AL70-03	3F	白色	1310	2		2							
258	J837-GW-AL70-04	3F	白色	1419	7		3	2		2				
259	J837-GW-AL70-05	3F	白色	718	1		1							
260	J837-GW-AL70-06	3F	白色	579	22	2	1	7		3	7	2		
261	J837-GW-AL70-07	3F	白色	1599	14	1		4		2	4	1	2	
262	J837-GW-AL70-08	3F	白色	1499	3		1	1				1		
263	J837-GW-AL70-09	3F	白色	1347	13				13					
264	J837-GW-AL70-10	3F	白色	1221	3					3				
265	J837-GW-AL70-11	3F	白色	843	1					1				
266	J837-GW-AL70-12	3F	白色	1343	1					1				
267	J837-GW-AL70-13	3F	白色	1159	4					4				
268	J837-GW-AL70-14	3F	白色	1295	10						10			
269	J837-GW-AL70-15	3F	白色	1400	10						10			
270	J837-GW-AL70-16	3F	白色	1377	1							1		
271	J837-GW-AL70-17	3F	白色	1394	4							4		
272	J837-GW-AL70-18	3F	白色	882	2							2		
273	J837-GW-AL70-19	3F	白色	194	1							1		
274	J837-GW-AL70-20	3F	白色	1341	14							14		
275	J837-GW-AL70-21	3F	白色	1194	2							2		
276	J837-GW-AL70-22	3F	白色	769	1							1		
277	J837-GW-AL70-23	3F	白色	1499	1							1		
278	J837-GW-AL70-24	3F	白色	1236	3								3	
279	J837-GW-AL70-25	3F	白色	1139	4								4	
280	J837-GW-AL70-26	3F	白色	1013	1								1	
281	J837-GW-AL70-27	3F	白色	1041	1								1	
282	J837-GW-AL70-28	3F	白色	1091	1								1	
283	J837-GW-AL70-29	3F	白色	404	1	1								
284	J837-GW-AL70-30	3F	白色	1367	1			1						
285	J837-GW-AL70-31	3F	白色	370	1			1						
286	J837-GW-AL70-32	3F	白色	973	1								1	
287	J837-GW-AL70-33	3F	白色	294	2								2	
288	J837-GW-AL70-34	3F	白色	1345	1								1	

J837-GLASS WALL 地盤用鋁料派窗表

序號	出貨編號	位置	顏色	長度	數量	PE03	PE04	PE05	PE05a	PE06	PE07	PE08	PE09	備註
289	J837-GW-AL70-35	3F	白色	1385	1								1	
290	J837-GW-AL70-36	3F	白色	1000	1								1	
291	J837-GW-AL70-37	3F	白色	1050	1								1	
292	J837-GW-AL70-38	3F	白色	292	2								2	
293	J837-GW-AL70-39	3F	白色	1247	3			3						
294	J837-GW-AL70-40	3F	白色	1403	3			3						
295	J837-GW-AL70-41	3F	白色	1476	2			2						
296	J837-GW-AL70-42	3F	白色	1268	8			8						
297	J837-GW-AL70-43	3F	白色	545	1			1						
298	J837-GW-AL70-44	3F	白色	394	1					1				
299	J837-GW-AL70-45	3F	白色	1391	1						1			
300	J837-GW-AL70-46	3F	白色	769	1							1		
301	J837-GW-AL71	3F	白色	973	1	1								
302	J837-GW-AL72	3F	白色	1180	1	1								
303	J837-GW-AL73	3F	白色	1220.5	1	1								
304	J837-GW-AL74	3F	白色	1215.5	1	1								
305	J837-GW-AL75	3F	白色	1639	1	1								
306	J837-GW-AL76	3F	白色	1215	1	1								
307	J837-GW-AL77	3F	白色	1221	1	1								
308	J837-GW-AL78	3F	白色	1383.5	1	1								
309	J837-GW-AL79	3F	白色	1271	1	1								
310	J837-GW-AL80	3F	白色	1237.5	1	1								
311	J837-GW-AL81	3F	白色	1231	2	2								
312	J837-GW-AL82	3F	白色	1228.5	1	1								
313	J837-GW-AL83	3F	白色	1415.5	1		1							
314	J837-GW-AL84	3F	白色	1066.5	1		1							
315	J837-GW-AL85	3F	白色	1061	2		2							
316	J837-GW-AL86	3F	白色	1066	1		1							
317	J837-GW-AL87	3F	白色	1307	1		1							
318	J837-GW-AL88	3F	白色	1341	1		1							
319	J837-GW-AL89	3F	白色	1243	1		1							
320	J837-GW-AL90	3F	白色	357.5	1			1						
321	J837-GW-AL91	3F	白色	1299.5	1				1					
322	J837-GW-AL92	3F	白色	1138.5	1					1				
323	J837-GW-AL93	3F	白色	513	1					1				
324	J837-GW-AL94	3F	白色	965	1					1				
325	J837-GW-AL95	3F	白色	1035	1					1				
326	J837-GW-AL96	3F	白色	1128	1					1				
327	J837-GW-AL97	3F	白色	1171.5	1					1				
328	J837-GW-AL98	3F	白色	1158	1					1				
329	J837-GW-AL99	3F	白色	1432.5	1					1				
330	J837-GW-AL100	3F	白色	1050.5	1					1				
331	J837-GW-AL101	3F	白色	1138.5	1					1				
332	J837-GW-AL102	3F	白色	1066	1					1				
333	J837-GW-AL103	3F	白色	410.5	1					1				
334	J837-GW-AL104	3F	白色	410.5	1					1				
335	J837-GW-AL105	3F	白色	1413	1					1				
336	J837-GW-AL106	3F	白色	1258.5	1						1			

J837-GLASS WALL 地盤用鋁料派窗表

序號	出貨編號	位置	顏色	長度	數量	PE03	PE04	PE05	PE05a	PE06	PE07	PE08	PE09	備註
337	J837-GW-AL107	3F	白色	1251	1						1			
338	J837-GW-AL108	3F	白色	558.5	1						1			
339	J837-GW-AL109	3F	白色	1370.5	1						1			
340	J837-GW-AL110	3F	白色	1313	1							1		
341	J837-GW-AL111	3F	白色	1330.5	1							1		
342	J837-GW-AL112	3F	白色	1276	1							1		
343	J837-GW-AL113	3F	白色	674	1							1		
344	J837-GW-AL114	3F	白色	1133	1							1		
345	J837-GW-AL115	3F	白色	1134	1							1		
346	J837-GW-AL116	3F	白色	707.5	1							1		
347	J837-GW-AL70a-01	3F	白色	1387	9	9								
348	J837-GW-AL70a-02	3F	白色	1276	3	3								
349	J837-GW-AL70a-03	3F	白色	1310	2		2							
350	J837-GW-AL70a-04	3F	白色	1419	7		3	2		2				
351	J837-GW-AL70a-05	3F	白色	718	1		1							
352	J837-GW-AL70a-06	3F	白色	579	22	2	1	7		3	7	2		
353	J837-GW-AL70a-08	3F	白色	1499	3		1	1				1		
354	J837-GW-AL70a-09	3F	白色	1347	13				13					
355	J837-GW-AL70a-10	3F	白色	1221	3					3				
356	J837-GW-AL70a-11	3F	白色	843	1					1				
357	J837-GW-AL70a-12	3F	白色	1343	1					1				
358	J837-GW-AL70a-13	3F	白色	1159	4					4				
359	J837-GW-AL70a-14	3F	白色	1295	10						10			
360	J837-GW-AL70a-15	3F	白色	1400	10						10			
361	J837-GW-AL70a-16	3F	白色	1377	1							1		
362	J837-GW-AL70a-17	3F	白色	1394	4							4		
363	J837-GW-AL70a-18	3F	白色	882	2							2		
364	J837-GW-AL70a-19	3F	白色	194	1							1		
365	J837-GW-AL70a-20	3F	白色	1341	14							14		
366	J837-GW-AL70a-21	3F	白色	1194	2							2		
367	J837-GW-AL70a-22	3F	白色	769	1							1		
368	J837-GW-AL70a-23	3F	白色	1499	1							1		
369	J837-GW-AL70a-24	3F	白色	1236	3								3	
370	J837-GW-AL70a-25	3F	白色	1139	4								4	
371	J837-GW-AL70a-26	3F	白色	1013	1								1	
372	J837-GW-AL70a-27	3F	白色	1041	1								1	
373	J837-GW-AL70a-28	3F	白色	1091	1								1	
374	J837-GW-AL70a-29	3F	白色	404	1	1								
375	J837-GW-AL70a-30	3F	白色	1367	1			1						
376	J837-GW-AL70a-31	3F	白色	370	1			1						
377	J837-GW-AL70a-32	3F	白色	973	1								1	
378	J837-GW-AL70a-33	3F	白色	294	2								2	
379	J837-GW-AL70a-34	3F	白色	1345	1								1	
380	J837-GW-AL70a-35	3F	白色	1385	1								1	
381	J837-GW-AL70a-36	3F	白色	1000	1								1	
382	J837-GW-AL70a-37	3F	白色	1050	1								1	
383	J837-GW-AL70a-38	3F	白色	292	2								2	
384	J837-GW-AL70a-39	3F	白色	1247	3			3						

J837-GLASS WALL 地盤用鋁料派窗表

序號	出貨編號	位置	顏色	長度	數量	PE03	PE04	PE05	PE05a	PE06	PE07	PE08	PE09	備註
385	J837-GW-AL70a-40	3F	白色	1403	3			3						
386	J837-GW-AL70a-41	3F	白色	1476	2			2						
387	J837-GW-AL70a-42	3F	白色	1268	8			8						
388	J837-GW-AL70a-43	3F	白色	545	1			1						
389	J837-GW-AL70a-44	3F	白色	394	1					1				
390	J837-GW-AL70a-45	3F	白色	1391	1						1			
391	J837-GW-AL70a-46	3F	白色	769	1							1		
392	J837-GW-AL71a	3F	白色	977	1	1								
393	J837-GW-AL72a	3F	白色	1184	1	1								
394	J837-GW-AL73a	3F	白色	1221	1	1								
395	J837-GW-AL74a	3F	白色	1216.5	1	1								
396	J837-GW-AL75a	3F	白色	1640.5	1	1								
397	J837-GW-AL76a	3F	白色	1216	1	1								
398	J837-GW-AL77a	3F	白色	1221.5	1	1								
399	J837-GW-AL78a	3F	白色	1383.5	1	1								
400	J837-GW-AL79a	3F	白色	1271	1	1								
401	J837-GW-AL80a	3F	白色	1237.5	1	1								
402	J837-GW-AL81a	3F	白色	1233	2	2								
403	J837-GW-AL82a	3F	白色	1230.5	1	1								
404	J837-GW-AL83a	3F	白色	1415.5	1		1							
405	J837-GW-AL84a	3F	白色	1066.5	1		1							
406	J837-GW-AL85a	3F	白色	1062	2		2							
407	J837-GW-AL86a	3F	白色	1067	1		1							
408	J837-GW-AL87a	3F	白色	1307	1		1							
409	J837-GW-AL88a	3F	白色	1345	1		1							
410	J837-GW-AL89a	3F	白色	1248	1		1							
411	J837-GW-AL90a	3F	白色	360.5	1			1						
412	J837-GW-AL91a	3F	白色	1303	1				1					
413	J837-GW-AL92a	3F	白色	1144	1					1				
414	J837-GW-AL93a	3F	白色	517.5	1					1				
415	J837-GW-AL94a	3F	白色	969.5	1					1				
416	J837-GW-AL95a	3F	白色	1045	1					1				
417	J837-GW-AL96a	3F	白色	1158	1					1				
418	J837-GW-AL97a	3F	白色	1171.5	1					1				
419	J837-GW-AL98a	3F	白色	1158	1					1				
420	J837-GW-AL99a	3F	白色	1432.5	1					1				
421	J837-GW-AL100a	3F	白色	1054.5	1					1				
422	J837-GW-AL101a	3F	白色	1142.5	1					1				
423	J837-GW-AL102a	3F	白色	1066.5	1					1				
424	J837-GW-AL103a	3F	白色	412	1					1				
425	J837-GW-AL104a	3F	白色	412	1					1				
426	J837-GW-AL105a	3F	白色	1413.5	1					1				
427	J837-GW-AL106a	3F	白色	1261.5	1						1			
428	J837-GW-AL107a	3F	白色	1254	1						1			
429	J837-GW-AL108a	3F	白色	562.5	1						1			
430	J837-GW-AL109a	3F	白色	1374.5	1						1			
431	J837-GW-AL110a	3F	白色	1317	1							1		
432	J837-GW-AL111a	3F	白色	1334.5	1							1		

J837-GLASS WALL 地盤用鋁料派窗表

序號	出貨編號	位置	顏色	長度	數量	PE03	PE04	PE05	PE05a	PE06	PE07	PE08	PE09	備註
433	J837-GW-AL112a	3F	白色	1280.5	1							1		
434	J837-GW-AL113a	3F	白色	678	1							1		
435	J837-GW-AL114a	3F	白色	1137	1							1		
436	J837-GW-AL115a	3F	白色	1138	1							1		
437	J837-GW-AL116a	3F	白色	711.5	1							1		







美特鋁質 有限公司
MIDI Aluminium Fabricator Ltd.

产品编号	L(MM)	数量	A	B	C	D	E	N	M
J837-GW-AL56-01		1							

工程號	J837	地盤	觀塘平台
-----	------	----	------

产品编号: J837-GW-AL40e-02

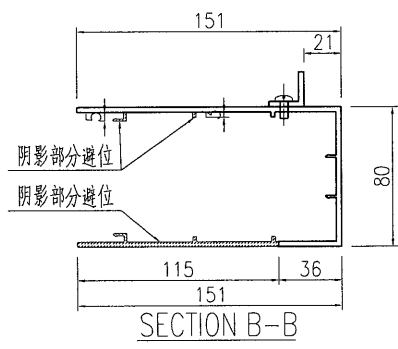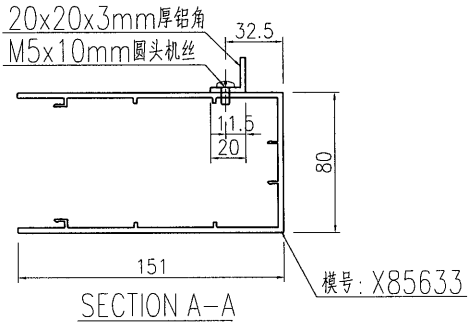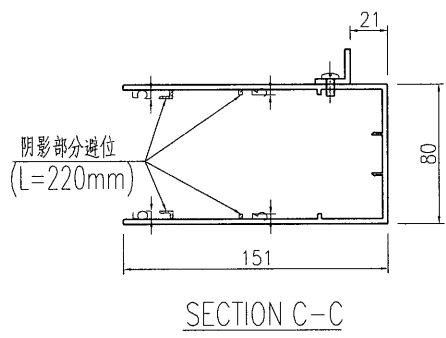
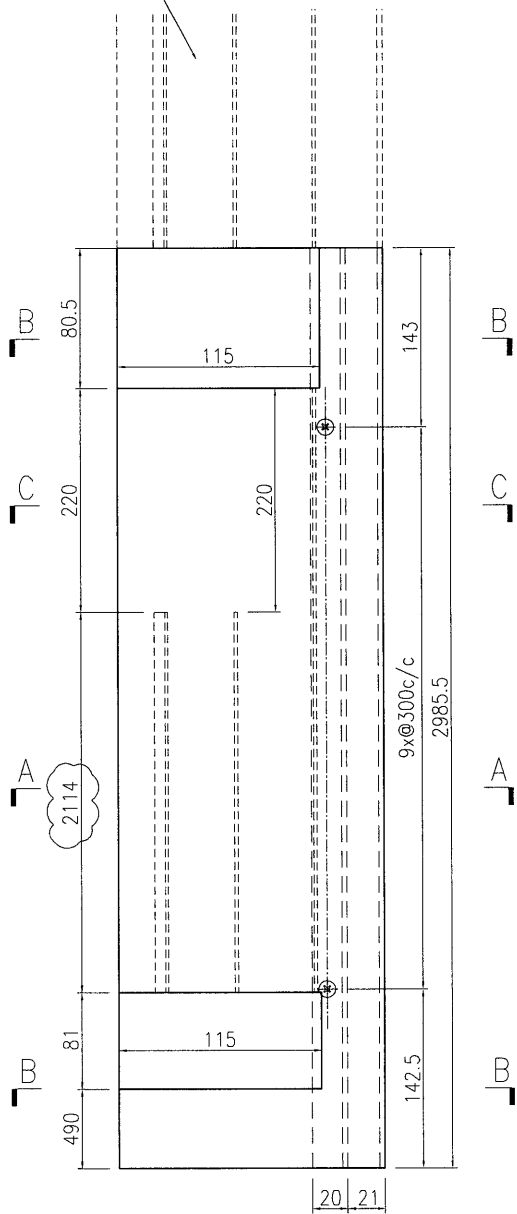


名稱	型材加工圖	制圖	曾建平	2019-03-18	修改	A	B	C
材料	X85633+20x20x3mm厚铝角	復核			日期	2019-05-07	2019-05-21	2019-05-29
顏色	EC-DG-W333007RY 白色	批准			圖號	J837-GW-AL56		


 美特鋁質 有限公司 MIDI Aluminium Fabricator Ltd.			
工程號	J837	地盤	觀塘平台

产品编号	L(MM)	数量	A	B	C	D	E	F	M
J837-GW-AL49-02	2985.5	1	270	2234		顶部企盖编号	J837-GW-AL40d-02		
J837-GW-AL49-04	2985.5	1	70	2434		顶部企盖编号	J837-GW-AL40d-04		
J837-GW-AL49-14	2835.5	1	540	1814		顶部企盖编号	J837-GW-AL47a-04		


产品编号: J837-GW-AL40d-**
 产品编号: J837-GW-AL47a-**

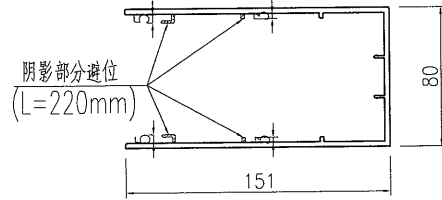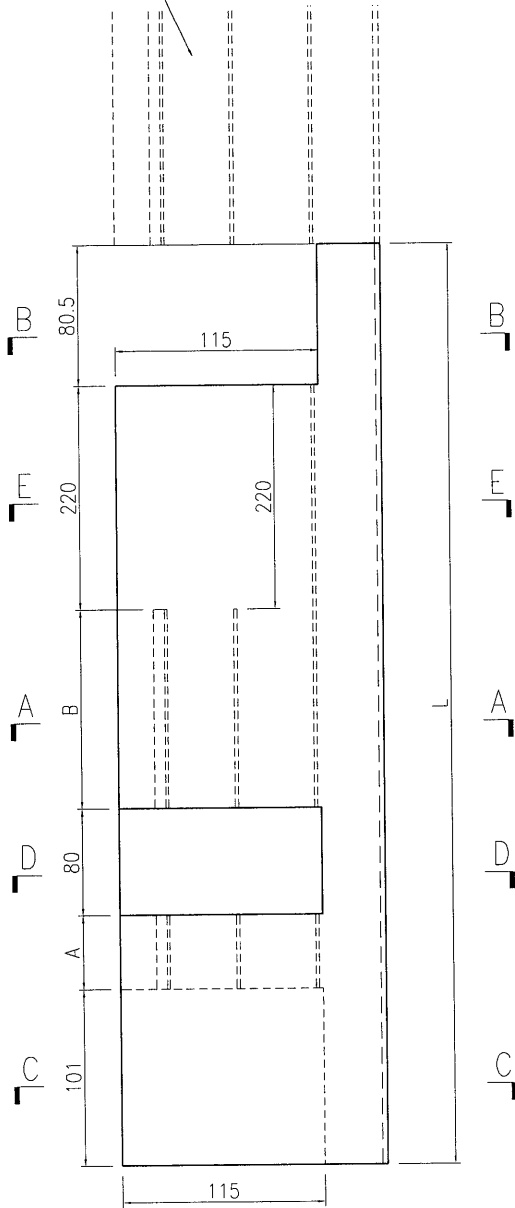


SECTION E-E

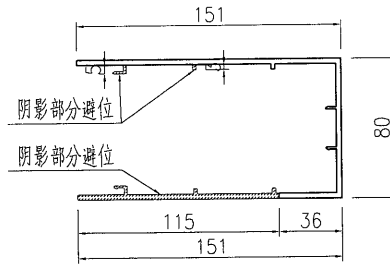


SECTION D-D

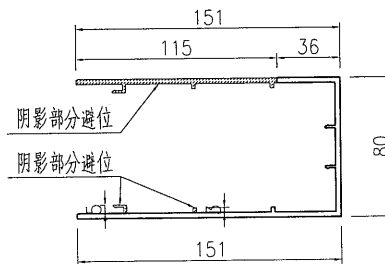

SECTION C-C

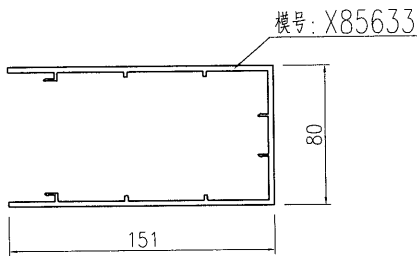

SECTION A-A

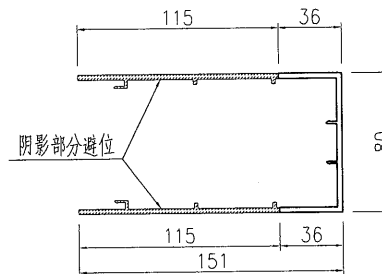

SECTION B-B

名稱	型材加工圖	制圖	曾建平	2019-03-18	修改	A	B	C
材料	X85633	復核			日期	2019-05-07	2019-05-21	2019-05-28
顏色	EC-DG-W333007RY 白色	批准			圖號	J837-GW-AL49		