美 特 鋁 質 有 限 公 司
MIDI ALUMINIUM FABRICATOR LTD.

工程指示 / 要求簡箋(E.I.)

工程指示編號：EI / 0503 / 19 修改版次：-

工程編號 ：**J837 平台** 工程名稱 ：觀塘 裕民坊平台

工程項目 ：**鋁摺件加工圖(Window Wall 位置)**

收件人 ：生統 發件人 ： **Leung Hin Wai** 日 期 ：**26/04/2019**

☐要求提供 / ☐確認 事項 ：

( ) 初步鋁料 **B.M.** ( ) 加工拆圖，然後生產 ( ) 尺寸表

( ) 正式鋁料 **B.M.** ( ) 技術上資料 / 指示 ( ) 報價

( ) 配件 **B.M.** ( ) 樣辦或貨品說明書 ( ) 分判合約

( ) 其他 ：_____

內容 ：

請按下圖加工，送廠，配合 **EI0333**。數量 34 件 **顏色:UCT803649FXL-3**

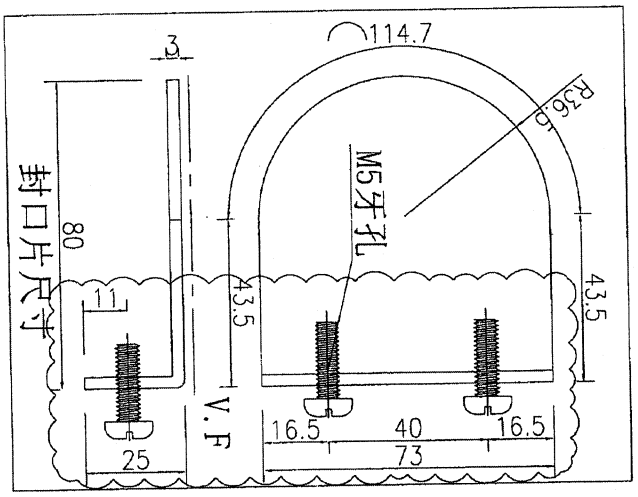

以上項目為:

☐ 原合約工程包 ☐ 原合約工程加 / 減賬 ☐ 新工程報價

原因 :-_____

分發東莞各部門 ：

( )生產技術總監☐連附件 ( )技術部 ☐連附件 ( )生產部 ☐連附件 ( )機械設計部☐連附件

( )採購部 ☐連附件 ( )生產統籌部☐連附件

( )質檢部 ☐連附件 ( )會計部 ☐連附件 ( )報關組 ☐連附件 ( )其他 _____☐連附件

分發香港各部門 ：

( )行政部☐連附件 ( )會計部☐連附件 ( )統籌部☐連附件 ( )工程部地盤科文(柄) ☐連附件

( )採購部☐連附件 ( )QS 部 ☐連附件 ( )維修部☐連附件 ( )其他 _____☐連附件

傳遞編號： **HK0990** 發件人簽署：

項目經理簽署：