

工程指示 / 要求簡箋(E.I.)

工程指示編號：EI / 0679 / 18      修改版次：A  
 工程編號      ：J837 平台      工程名稱      ：觀塘 裕民坊  
 工程項目      ：平台 Window Wall(5樓自動門) 廠用鋁料 BM  
 收件人        ：生統              發件人        ： Leung Hin Wai      日期      ：11/06/2019

要求提供 / 確認 事項：

- |                                    |                                     |                               |
|------------------------------------|-------------------------------------|-------------------------------|
| <input type="checkbox"/> 初步鋁料 B.M. | <input type="checkbox"/> 加工拆圖，然後生產  | <input type="checkbox"/> 尺寸表  |
| <input type="checkbox"/> 正式鋁料 B.M. | <input type="checkbox"/> 技術上資料 / 指示 | <input type="checkbox"/> 報價   |
| <input type="checkbox"/> 配件 B.M.   | <input type="checkbox"/> 樣辦或貨品說明書   | <input type="checkbox"/> 分判合約 |
| <input type="checkbox"/> 其他：_____  |                                     |                               |

內容：

請按附頁訂鋁料。

V.F. 修改

請在\_\_\_\_\_前完成上列要求。

附： 1+2 頁

以上項目為：

- 原合約工程包       原合約工程加 / 減賬       新工程報價

原因：-

分發東莞各部門：

- ( ) 生產技術總監  連附件   ( ) 技術部    連附件   ( ) 生產部    連附件   ( ) 機械設計部  連附件  
 ( ) 採購部    連附件   ( ) 生產統籌部  連附件  
 ( ) 質檢部    連附件   ( ) 會計部    連附件   ( ) 報關組    連附件   ( ) 其他 \_\_\_\_\_  連附件

分發香港各部門：

- ( ) 行政部  連附件   ( ) 會計部  連附件   ( ) 統籌部  連附件   ( ) 工程部地盤科文  連附件  
 ( ) 採購部  連附件   ( ) QS 部  連附件   ( ) 維修部  連附件   ( ) 其他 \_\_\_\_\_  連附件


傳遞編號：

HRK1357

發件人簽署：

項目經理簽署：

EH10679 74721344

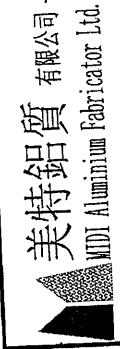

美特鋁質有限公司  
MHI Aluminium Fabricator Ltd.


工程號: J-837		計算: 黃漢卿		日期: 6/6/2019		送呈: 施哥		副本:						
地盤名稱: 观塘平台		核對:		日期:		A/C Code:								
項目類別: 5F GLASS WALL		批准:		日期:		此BM依據 第二次施工圖紙資料 計算								
修改版次:		有顏色鋁料(Kg): 合計		無電鍍鋁料(Kg):		V.F總面積(米²):		82.411						
BM編號:		數量(支)		重量(Kg)		V.F.(米²)		備注						
序號	修改內容	物料編號	鋁料名稱	顏色	合金狀態	長度(mm)	實用	後備	總數	Kg/M	總重量	米²/米	Total V.F.	
5			68x60x3mm厚鋁通	白色	6063-T5	5000	18	2	20	2.080	208.000	0.256	25.600	(判為68x60x3mm厚鋁槽)
13	X848840		玉光企	白色	6063-T5	5800	30	5	35	1.730	351.190	0.148	30.044	感應門
14	X843581		玻璃線(單玻)	白色	6063-T5	5800	30	5	35	0.260	52.780	0.053	10.759	感應門
20	A級V.F.	PZY0045SS	48.5*30*5鋁角	白色	6063-T5	5800	16	4	20	0.996	115.536	0.138	16.008	(判為45x25x5mm鋁角)
										合計	727.506		82.411	

11/6/11

# J-837 5F GW 鋁料模圖




模號: X848820  
 名稱: 玻璃線(單玻)  
 合金狀態: 6063-T5  
 重量: 0.26 KG/M  
 V.F.: 148 mm  
 (自動門用)

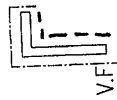


模號: PZY0045SS  
 名稱: 48.5\*30\*5鋁角 (削為45x25x5mm鋁角)  
 合金狀態: 6063-T6  
 重量: 0.996 KG/M  
 V.F.: 138 mm  
 (玻璃肋位用)

增加V.F. 116mm

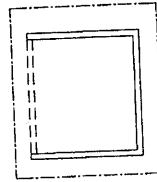

模號:  
 名稱: 68x60x3mm厚鋁通 (削為68x60x3mm厚鋁槽)  
 合金狀態: 6063-T6  
 重量: 2.08 KG/M  
 V.F.: 256 mm  
 (玻璃肋位用)

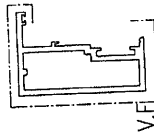

模號: X848840  
 名稱: 玉光企  
 合金狀態: 1.730  
 重量: 0.896 KG/M  
 V.F.: 148 mm  
 (自動門用)