



工程指示 / 要求簡箋 (E.I.)

工程指示編號：EI/1633

修改版次：B

工程編號：J837 平台

工程名稱：觀塘 裕民坊

工程項目：鋁摺件加工圖(天窗 SKYLIGHT)

收件人：生統

發件人：Leung Hin Wai 日期：18/4-2020

要求提供 / 確認 事項：

- | | | |
|------------------------------------|-------------------------------------|-------------------------------|
| <input type="checkbox"/> 初步鋁料 B.M. | <input type="checkbox"/> 加工拆圖，然後生產 | <input type="checkbox"/> 尺寸表 |
| <input type="checkbox"/> 正式鋁料 B.M. | <input type="checkbox"/> 技術上資料 / 指示 | <input type="checkbox"/> 報價 |
| <input type="checkbox"/> 配件 B.M. | <input type="checkbox"/> 樣辦或貨品說明書 | <input type="checkbox"/> 分判合約 |
| <input type="checkbox"/> 其他：_____ | | |

內容：

請按附頁加工圖紙加工，送交地盤。

請在 _____ 前完成上列要求。

附有關圖紙 / 文件：

以上項目為：

- 原合約工程包 原合約工程加 / 減賬 新工程報價

原因：-

分發東莞各部門：

- () 生產技術總監 連附件 () 技術部 連附件 () 生產部 連附件 () 機械設計部 連附件
 () 採購部 連附件 (✓) 生產統籌部 連附件
 () 質檢部 連附件 () 會計部 連附件 () 報關組 連附件 () 其他 _____ 連附件

分發香港各部門：

- () 行政部 連附件 () 會計部 連附件 () 統籌部 連附件 (✓) 工程部地盤科文 連附件 炳哥
 () 採購部 連附件 () QS 部 連附件 () 維修部 連附件 () 其他 _____ 連附件

傳遞編號：

HRK 0620

發件人簽署：

項目經理簽署：

圖則登記表
DRAWING REGISTER

工程名稱 Project Title: 觀塘		接收日期 Receiving Date (適用於客戶圖則)																	
		年																	
		月																	
工程編號 Project No: J-837		日																	
分發予 Distributed To					發出日期 Issued Date														
					年	20	20												
					月	03	04												
					日	20	14												

圖則編號 Drg. No.	圖則名稱 Drawing Title	修訂編號 Revision No.																	
J837-SK-LBW1	鋁板安裝位置圖	-	-																
J837-SK-LBW2	鋁板安裝位置圖	-	-																
J837-SK-LBW3	鋁板安裝位置圖	-	-																
J837-SK-LBW3a	鋁板安裝位置圖	-	-																
J837-SK-LBW4	鋁板安裝位置圖	-	-																
J837-SK-LBW5	鋁板安裝位置圖	-	A																
J837-SK-LBW6	鋁板安裝位置圖	-	A																
J837-SK-LB001	鋁板加工圖	-	-																
J837-SK-LB002	鋁板加工圖	-	-																
J837-SK-LB003	鋁板加工圖	-	-																
J837-SK-LB003-1	數據表	-	-																
J837-SK-LB013	鋁板加工圖	-	-																
J837-SK-LB018	鋁板加工圖	-	-																
J837-SK-LB019	鋁板加工圖	-	-																
J837-SK-LB020	鋁板加工圖	-	-																
J837-SK-LB021	鋁板加工圖	-	-																
J837-SK-LB023	鋁板加工圖	-	-																
J837-SK-LB031	鋁板加工圖	-	-																
J837-SK-LB036	鋁板加工圖	-	-																
J837-SK-LB037	鋁板加工圖	-	-																
J837-SK-LB038	鋁板加工圖	-	A																
J837-SK-LB039	鋁板加工圖	-	A																
J837-SK-LB040	鋁板加工圖	-	A																
J837-SK-LB041	鋁板加工圖	-	A																
J837-SK-LB042	鋁板加工圖	-	A																
J837-SK-LB043	鋁板加工圖	-	A																
J837-SK-LB044	鋁板加工圖	-	A																

圖則登記表
DRAWING REGISTER

接收日期 Receiving Date (適用於客戶圖則)										
工程名稱 Project Title: 觀塘	年									
	月									
工程編號 Project No: J-837	日									
分發予 Distributed To					發出日期 Issued Date					
	年	20	20							
	月	03	04							
	日	20	14							

圖則編號 Drg. No.	圖則名稱 Drawing Title
J837-SK-LB046	鋁板加工圖
J837-SK-LB047	鋁板加工圖
J837-SK-LB049	鋁板加工圖
J837-SK-LB050	鋁板加工圖
J837-SK-LB051	鋁板加工圖
J837-SK-LB052	鋁板加工圖
J837-SK-LB053	鋁板加工圖
J837-SK-LB054	鋁板加工圖
J837-SK-LB055	鋁板加工圖
J837-SK-LB056	鋁板加工圖
J837-SK-LB057	鋁板加工圖
J837-SK-LB059	鋁板加工圖
J837-SK-LB070	鋁板加工圖
J837-SK-LB071	鋁板加工圖
J837-SK-LB073	鋁板加工圖
J837-SK-LB074	鋁板加工圖
J837-SK-LB076	鋁板加工圖
J837-SK-LB080	鋁板加工圖
J837-SK-LB087	鋁板加工圖
J837-SK-LB088	鋁板加工圖
J837-SK-LB089	鋁板加工圖
J837-SK-LB091	鋁板加工圖
J837-SK-LB095	鋁板加工圖
J837-SK-LB102	鋁板加工圖
J837-SK-LB103	鋁板加工圖
J837-SK-LB104	鋁板加工圖
J837-SK-LB105	鋁板加工圖

修訂編號 Revision No.										
-	A									
-	A									
-	A									
-	A									
-	A									
-	A									
-	A									
-	A									
-	A									
-	A									
-	A									
-	A									
-	-									
-	-									
-	-									
-	-									
-	-									
-	-									
-	-									
-	-									
-	-									
-	-									
-	-									
-	-									
-	A									

圖則登記表
DRAWING REGISTER

接收日期 Receiving Date (適用於客戶圖則)										
工程名稱 Project Title: 觀塘	年									
	月									
工程編號 Project No: J-837	日									
分發予 Distributed To					發出日期 Issued Date					
	年	20	20							
	月	03	04							
	日	20	14							

圖則編號 Drg. No.	圖則名稱 Drawing Title
J837-SK-LB106	鋁板加工圖
J837-SK-LB108	鋁板加工圖
J837-SK-LB109	鋁板加工圖
J837-SK-LB110	鋁板加工圖
J837-SK-LB111	鋁板加工圖
J837-SK-LB112	鋁板加工圖
J837-SK-LB113	鋁板加工圖
J837-SK-LB114	鋁板加工圖
J837-SK-LB115	鋁板加工圖
J837-SK-LB116	鋁板加工圖
J837-SK-LB117	鋁板加工圖
J837-SK-LB118	鋁板加工圖
J837-SK-LB119	鋁板加工圖
J837-SK-LB120	鋁板加工圖
J837-SK-LB121	鋁板加工圖
J837-SK-LB122	鋁板加工圖
J837-SK-LB123	鋁板加工圖
J837-SK-LB125	鋁板加工圖
J837-SK-LB134	鋁板加工圖
J837-SK-LB136	鋁板加工圖
J837-SK-LB145	鋁板加工圖
J837-SK-LB146	鋁板加工圖
J837-SK-LB147	鋁板加工圖
J837-SK-LB148	鋁板加工圖
J837-SK-LB149	鋁板加工圖
J837-SK-LB150	鋁板加工圖
J837-SK-LB151	鋁板加工圖

修訂編號 Revision No.										
-	-									
-	-									
-	A									
-	A									
-	-									
-	-									
-	A									
-	A									
-	A									
-	A									
-	-									
-	A									
-	A									
-	-									
-	-									
-	-									
-	-									
-	A									
-	-									
-	-									
-	-									
-	-									
-	-									
-	A									

圖則登記表
DRAWING REGISTER

接收日期 Receiving Date (適用於客戶圖則)											
工程名稱 Project Title: 觀塘	年										
	月										
工程編號 Project No: J-837	日										
分發予 Distributed To						發出日期 Issued Date					
	年	20	20								
	月	03	04								
	日	20	14								

圖則編號 Drg. No.	圖則名稱 Drawing Title	修訂編號 Revision No.									
J837-SK-LB152	鋁板加工圖	-	-								
J837-SK-LB153	鋁板加工圖	-	-								
J837-SK-LB155	鋁板加工圖	-	-								
J837-SK-LB160	鋁板加工圖	-	-								
J837-SK-LB163	鋁板加工圖	-	A								
J837-SK-LB164	鋁板加工圖	-	-								
J837-SK-LB165	鋁板加工圖	-	-								
J837-SK-LB166	鋁板加工圖	-	-								
J837-SK-LB167	鋁板加工圖	-	-								
J837-SK-LB168	鋁板加工圖	-	A								
J837-SK-LB169	鋁板加工圖	-	-								
J837-SK-LB170	鋁板加工圖	-	A								
J837-SK-LB171	鋁板加工圖	-	A								
J837-SK-LB174	鋁板加工圖	-	-								
J837-SK-LB175	鋁板加工圖	-	-								
J837-SK-LB176	鋁板加工圖	-	-								
J837-SK-LB177	鋁板加工圖	-	-								
J837-SK-LB179	鋁板加工圖	-	A								
J837-SK-LB180	鋁板加工圖	-	-								
J837-SK-LB181	鋁板加工圖	-	-								
J837-SK-LB182	鋁板加工圖	-	-								
J837-SK-LB183	鋁板加工圖	-	-								
J837-SK-LB184	鋁板加工圖	-	-								
J837-SK-LB185	鋁板加工圖	-	-								
J837-SK-LB186	鋁板加工圖	-	-								
J837-SK-LB189	鋁板加工圖	-	A								
J837-SK-LB193	鋁板加工圖	-	-								


圖則登記表 DRAWING REGISTER												
											接收日期 Receiving Date (適用於客戶圖則)	
工程名稱 Project Title: 觀塘					年							
					月							
工程編號 Project No: J-837					日							
分發予 Distributed To						發出日期 Issued Date						
					年	20	20					
					月	03	04					
					日	20	14					
圖則編號 Drg. No.	圖則名稱 Drawing Title					修訂編號 Revision No.						
J837-SK-LB194	鋁板加工圖					-	-					
J837-SK-LB195	鋁板加工圖					-	-					
J837-SK-LB196	鋁板加工圖					-	-					
J837-SK-LB197	鋁板加工圖					-	-					
J837-SK-LB198	鋁板加工圖					-	-					
J837-SK-LB199	防水鋁板加工圖					-	-					
J837-SK-LB200	防水鋁板加工圖					-	-					
J837-SK-LB201	防水鋁板加工圖					-	-					
J837-SK-LB202	鋁板加工圖					-	A					
J837-SK-LB203	鋁板加工圖					-	A					
J837-SK-LB204	鋁板加工圖					-	A					
J837-SK-LB205	鋁板加工圖					-	A					
J837-SK-LB206	鋁板加工圖					-	A					
J837-SK-LB207	鋁板加工圖					-	A					
J837-SK-LB208	鋁板加工圖					-	A					
J837-SK-LB209	鋁板加工圖					-	A					
J837-SK-LB210	鋁板加工圖					-	A					
J837-SK-LB211	鋁板加工圖					-	A					
J837-SK-LB212	鋁板加工圖					-	A					
J837-SK-LB213	鋁板加工圖					-	-					
J837-SK-LB216	鋁板加工圖					-	A					
J837-SK-LB217	鋁板加工圖					-	A					
J837-SK-LB218	鋁板加工圖					-	A					
J837-SK-LB219	鋁板加工圖					-	A					
J837-SK-LB220	鋁板加工圖					-	A					
J837-SK-LB221	鋁板加工圖					-	A					
J837-SK-LB222	鋁板加工圖					-	A					

圖則登記表 DRAWING REGISTER												
											接收日期 Receiving Date (適用於客戶圖則)	
工程名稱 Project Title: 觀塘					年							
					月							
工程編號 Project No: J-837					日							
分發予 Distributed To						發出日期 Issued Date						
					年	20	20					
					月	03	04					
					日	20	14					
圖則編號 Drg. No.	圖則名稱 Drawing Title	修訂編號 Revision No.										
J837-SK-LB223	鉛板加工圖	-	A									
J837-SK-LB224	鉛板加工圖	-	A									
J837-SK-LB225	鉛板加工圖	-	-									
J837-SK-LB226	鉛板加工圖	-	A									
J837-SK-LB227	鉛板加工圖	-	-									
J837-SK-LB229	鉛板加工圖	-	A									
J837-SK-LB230	鉛板加工圖	-	-									
J837-SK-LB231	鉛板加工圖	-	-									
J837-SK-LB232	鉛板加工圖	-	-									
J837-SK-LB233	鉛板加工圖	-	-									
J837-SK-LB235	鉛板加工圖	-	-									
J837-SK-LB236	鉛板加工圖	-	-									
J837-SK-LB239	鉛板加工圖	-	-									
J837-SK-LB240	鉛板加工圖	-	-									
J837-SK-LB241	鉛板加工圖	-	-									
J837-SK-LB242	鉛板加工圖	-	-									
J837-SK-LB243	鉛板加工圖	-	-									
J837-SK-LB244	鉛板加工圖	-	A									
J837-SK-LB245	鉛板加工圖	-	A									
J837-SK-LB246	鉛板加工圖	-	A									
J837-SK-LB247	鉛板加工圖	-	-									
J837-SK-LB248	鉛板加工圖	-	-									
J837-SK-LB249	鉛板加工圖	-	-									
J837-SK-LB251	鉛板加工圖	-	-									
J837-SK-LB252	鉛板加工圖	-	-									
J837-SK-LB253	鉛板加工圖	-	-									
J837-SK-LB256	鉛板加工圖	-	-									

圖則登記表
DRAWING REGISTER

接收日期 Receiving Date (適用於客戶圖則)												
工程名稱 Project Title: 觀塘	年											
	月											
工程編號 Project No: J-837	日											
分發予 Distributed To				發出日期 Issued Date								
	年	20	20									
	月	03	04									
	日	20	14									

圖則編號 Drg. No.	圖則名稱 Drawing Title	修訂編號 Revision No.										
J837-SK-LB257	鋁板加工圖	-	-									
J837-SK-LB268	鋁板加工圖	-	-									
J837-SK-LB269	鋁板加工圖	-	-									
J837-SK-LB273	鋁板加工圖	-	-									
J837-SK-LB276	鋁板加工圖	-	-									
J837-SK-LB280	鋁板加工圖	-	-									
J837-SK-LB281	鋁板加工圖	-	-									
J837-SK-LB288	鋁板加工圖	-	-									
J837-SK-LB292	鋁板加工圖	-	-									
J837-SK-LB293	鋁板加工圖	-	-									
J837-SK-LB294	鋁板加工圖	-	-									
J837-SK-LB298	鋁板加工圖	-	-									
J837-SK-LB299	鋁板加工圖	-	A									
J837-SK-LB300	鋁板加工圖	-	A									
J837-SK-LB304	鋁板加工圖	-	-									
J837-SK-LB305	鋁板加工圖	-	-									
J837-SK-LB306	鋁板加工圖	-	-									
J837-SK-LB307	鋁板加工圖	-	-									
J837-SK-LB308	鋁板加工圖	-	-									
J837-SK-LB309	鋁板加工圖	-	-									
J837-SK-LB310	鋁板加工圖	-	-									
J837-SK-LB311	鋁板加工圖	-	-									

 美特鋁質 有限公司 MIDI Aluminium Fabricator Ltd.		工程號:	J-837	計算:	吳禕瑜	日期:	20/3/2020	送呈:	施哥			
地盤名稱:		觀塘	核對:	王禮秋	日期:	20/3/2020	副本:					
項目類別:		SKYLIGHT	批准:									
BM編號:	EI1633	修改版次:	A(2020.4.14)	A/C Code:	總面積:		602.801	總重量:	4782.84	此BM依據大圖計算		
序號	鋁板圖號	鋁板名稱	顏色	實用	後備	總數	總重量	單件展	總展開面	備註		
								開面積	積			
							平方米	平方米				
1	J837-SK-LB001	3mm)厚鋁板	UCT803649FXL (香檳金)	1	0	1	5.682	0.699	0.699	0.601	0.601	
2	J837-SK-LB002	3mm)厚鋁板	UCT803649FXL (香檳金)	1	0	1	11.140	1.370	1.370	1.249	1.249	
3	J837-SK-LB003a	3mm)厚鋁板	UCT803649FXL (香檳金)	1	0	1	11.084	1.363	1.363	1.243	1.243	
4	J837-SK-LB003b	3mm)厚鋁板	UCT803649FXL (香檳金)	1	0	1	11.057	1.360	1.360	1.240	1.240	
5	J837-SK-LB003c	3mm)厚鋁板	UCT803649FXL (香檳金)	1	0	1	11.029	1.357	1.357	1.236	1.236	
6	J837-SK-LB003d	3mm)厚鋁板	UCT803649FXL (香檳金)	1	0	1	11.000	1.353	1.353	1.233	1.233	
7	J837-SK-LB003e	3mm)厚鋁板	UCT803649FXL (香檳金)	1	0	1	10.967	1.349	1.349	1.229	1.229	
8	J837-SK-LB003f	3mm)厚鋁板	UCT803649FXL (香檳金)	1	0	1	10.995	1.352	1.352	1.232	1.232	
9	J837-SK-LB003g	3mm)厚鋁板	UCT803649FXL (香檳金)	1	0	1	11.023	1.356	1.356	1.236	1.236	
10	J837-SK-LB003h	3mm)厚鋁板	UCT803649FXL (香檳金)	1	0	1	11.049	1.359	1.359	1.239	1.239	
11	J837-SK-LB003i	3mm)厚鋁板	UCT803649FXL (香檳金)	1	0	1	11.077	1.362	1.362	1.242	1.242	
12	J837-SK-LB004	3mm)厚鋁板	UCT803649FXL (香檳金)	1	0	1	9.072	1.116	1.116	1.009	1.009	
13	J837-SK-LB005	3mm)厚鋁板	UCT803649FXL (香檳金)	1	0	1	12.886	1.585	1.585	1.452	1.452	
14	J837-SK-LB006	3mm)厚鋁板	UCT803649FXL (香檳金)	1	0	1	11.198	1.377	1.377	1.256	1.256	
15	J837-SK-LB007	3mm)厚鋁板	UCT803649FXL (香檳金)	1	0	1	11.317	1.392	1.392	1.269	1.269	
16	J837-SK-LB008	3mm)厚鋁板	UCT803649FXL (香檳金)	1	0	1	11.116	1.367	1.367	1.246	1.246	
17	J837-SK-LB008a	3mm)厚鋁板	UCT803649FXL (香檳金)	1	0	1	11.086	1.364	1.364	1.242	1.242	
18	J837-SK-LB008b	3mm)厚鋁板	UCT803649FXL (香檳金)	1	0	1	11.052	1.359	1.359	1.238	1.238	
19	J837-SK-LB009	3mm)厚鋁板	UCT803649FXL (香檳金)	1	0	1	11.389	1.401	1.401	1.277	1.277	
20	J837-SK-LB009a	3mm)厚鋁板	UCT803649FXL (香檳金)	1	0	1	11.354	1.397	1.397	1.273	1.273	

美特鋁質 MIDI Aluminium Fabricator Ltd.		工程號:	J-837	計算:	吳禕瑜	日期:	20/3/2020	送呈:	施哥	
地盤名稱:		觀塘	核對:	王禮秋	日期:	20/3/2020	副本:			
項目類別:		SKYLIGHT	批准:							
BM編號:	EI1633	修改版次:	A(2020.4.14)	A/C Code:	602.801			總重量:	4782.84	此BM依據大圖計算
21	J837-SK-LB010	3mm厚鋁板	1	0	1	10.634	1.308	1.308	1.190	1.190
22	J837-SK-LB010a	3mm厚鋁板	1	0	1	10.605	1.304	1.304	1.186	1.186
23	J837-SK-LB011	3mm厚鋁板	1	0	1	10.942	1.346	1.346	1.225	1.225
24	J837-SK-LB011a	3mm厚鋁板	1	0	1	10.912	1.342	1.342	1.222	1.222
25	J837-SK-LB011b	3mm厚鋁板	1	0	1	10.881	1.338	1.338	1.218	1.218
26	J837-SK-LB011c	3mm厚鋁板	1	0	1	10.910	1.342	1.342	1.222	1.222
27	J837-SK-LB012	3mm厚鋁板	1	0	1	11.084	1.363	1.363	1.242	1.242
28	J837-SK-LB013	3mm厚鋁板	1	0	1	11.222	1.380	1.380	1.258	1.258
29	J837-SK-LB014	3mm厚鋁板	1	0	1	11.322	1.393	1.393	1.270	1.270
30	J837-SK-LB015	3mm厚鋁板	1	0	1	13.012	1.600	1.600	1.466	1.466
31	J837-SK-LB016	3mm厚鋁板	1	0	1	9.288	1.142	1.142	1.034	1.034
32	J837-SK-LB017	3mm厚鋁板	1	0	1	5.314	0.654	0.654	0.572	0.572
33	J837-SK-LB018	3mm厚鋁板	1	0	1	4.077	0.501	0.501	0.429	0.429
34	J837-SK-LB019	3mm厚鋁板	1	0	1	2.471	0.304	0.304	0.227	0.227
35	J837-SK-LB020	3mm厚鋁板	1	0	1	5.711	0.702	0.702	0.560	0.560
36	J837-SK-LB021	3mm厚鋁板	4	0	4	22.855	0.703	2.811	2.242	8.968
37	J837-SK-LB022	3mm厚鋁板	1	0	1	4.728	0.582	0.582	0.459	0.459
38	J837-SK-LB023	3mm厚鋁板	1	0	1	6.709	0.825	0.825	0.663	0.663
39	J837-SK-LB024	3mm厚鋁板	1	0	1	5.882	0.724	0.724	0.578	0.578
40	J837-SK-LB025	3mm厚鋁板	1	0	1	5.926	0.729	0.729	0.582	0.582
41	J837-SK-LB026	3mm厚鋁板	3	0	3	17.545	0.719	2.158	1.723	5.169
42	J837-SK-LB027	3mm厚鋁板	2	0	2	12.046	0.741	1.482	1.185	2.369

地盤用鋁折件B.M.表

BM編號:	EI1633	修改版次:	A(2020.4.14)	A/C Code:	日期:	20/3/2020	送呈:	施哥		
工程號:	J-837	計算:	吳禕瑜	日期:	20/3/2020	副本:				
地盤名稱:	觀塘	核對:	王禮秋	日期:						
項目類別:	SKYLIGHT	批准:		日期:						
				總面積:	602.801	總重量:	4782.84	此BM依據大圖計算		
43	J837-SK-LB028	3mm)厚鋁板	2	0	2	11.289	0.694	1.389	1.107	2.213
44	J837-SK-LB029	3mm)厚鋁板	4	0	4	23.283	0.716	2.864	2.286	9.144
45	J837-SK-LB030	3mm)厚鋁板	1	0	1	5.850	0.720	0.720	0.574	0.574
46	J837-SK-LB031	3mm)厚鋁板	1	0	1	5.909	0.727	0.727	0.581	0.581
47	J837-SK-LB032	3mm)厚鋁板	1	0	1	5.922	0.728	0.728	0.582	0.582
48	J837-SK-LB033	3mm)厚鋁板	1	0	1	6.778	0.834	0.834	0.670	0.670
49	J837-SK-LB034	3mm)厚鋁板	1	0	1	4.858	0.598	0.598	0.473	0.473
50	J837-SK-LB035	3mm)厚鋁板	5	0	5	28.573	0.703	3.514	2.803	14.014
51	J837-SK-LB036	3mm)厚鋁板	1	0	1	2.768	0.340	0.340	0.258	0.258
52	J837-SK-LB037	3mm)厚鋁板	1	0	1	1.753	0.216	0.216	0.153	0.153
53	J837-SK-LB038	3mm)厚鋁板	1	0	1	13.288	1.634	1.634	1.503	1.503
54	J837-SK-LB039	3mm)厚鋁板	1	0	1	11.716	1.441	1.441	1.312	1.312
55	J837-SK-LB040	3mm)厚鋁板	1	0	1	11.789	1.450	1.450	1.320	1.320
56	J837-SK-LB041	3mm)厚鋁板	1	0	1	11.639	1.432	1.432	1.303	1.303
57	J837-SK-LB042	3mm)厚鋁板	2	0	2	23.289	1.432	2.865	2.607	5.213
58	J837-SK-LB043	3mm)厚鋁板	1	0	1	11.990	1.475	1.475	1.343	1.343
59	J837-SK-LB044	3mm)厚鋁板	1	0	1	11.228	1.381	1.381	1.255	1.255
60	J837-SK-LB045	3mm)厚鋁板	1	0	1	11.589	1.425	1.425	1.297	1.297
61	J837-SK-LB046	3mm)厚鋁板	1	0	1	11.576	1.424	1.424	1.295	1.295
62	J837-SK-LB047	3mm)厚鋁板	1	0	1	11.582	1.425	1.425	1.296	1.296
63	J837-SK-LB048	3mm)厚鋁板	1	0	1	11.584	1.425	1.425	1.296	1.296
64	J837-SK-LB049	3mm)厚鋁板	1	0	1	11.227	1.381	1.381	1.255	1.255

BM編號:		工程號:		J-837	計算:	吳禕瑜		日期:	20/3/2020		送呈:		施哥	
E11633		MIDI Aluminium Fabricator Ltd.		觀塘	核對:	王禮秋		日期:	20/3/2020		副本:			
地盤用鋁折件B.M.表		項目類別:		SKYLIGHT	批准:			日期:						
修改版次:		A/C Code:		A(2020.4.14)				總面積:	602.801		總重量:	4782.84		此BM依據大圖計算
65	J837-SK-LB050	3mm)厚鋁板	UCT803649FXL (香檳金)	1	0	1	11.990	1.475	1.475	1.475	1.343	1.343		
66	J837-SK-LB051	3mm)厚鋁板	UCT803649FXL (香檳金)	1	0	1	11.642	1.432	1.432	1.432	1.303	1.303		
67	J837-SK-LB052	3mm)厚鋁板	UCT803649FXL (香檳金)	1	0	1	11.819	1.454	1.454	1.454	1.324	1.324		
68	J837-SK-LB053	3mm)厚鋁板	UCT803649FXL (香檳金)	1	0	1	11.851	1.458	1.458	1.458	1.327	1.327		
69	J837-SK-LB054	3mm)厚鋁板	UCT803649FXL (香檳金)	1	0	1	13.497	1.660	1.660	1.660	1.518	1.518		
70	J837-SK-LB055	3mm)厚鋁板	UCT803649FXL (香檳金)	1	0	1	17.707	2.178	2.178	2.178	2.048	2.048		
71	J837-SK-LB056	3mm)厚鋁板	UCT803649FXL (香檳金)	1	0	1	15.662	1.926	1.926	1.926	1.803	1.803		
72	J837-SK-LB057	3mm)厚鋁板	UCT803649FXL (香檳金)	1	0	1	15.614	1.921	1.921	1.921	1.797	1.797		
73	J837-SK-LB058	3mm)厚鋁板	UCT803649FXL (香檳金)	1	0	1	15.464	1.902	1.902	1.902	1.779	1.779		
74	J837-SK-LB059	3mm)厚鋁板	UCT803649FXL (香檳金)	1	0	1	15.471	1.903	1.903	1.903	1.780	1.780		
75	J837-SK-LB060	3mm)厚鋁板	UCT803649FXL (香檳金)	1	0	1	15.927	1.959	1.959	1.959	1.835	1.835		
76	J837-SK-LB061	3mm)厚鋁板	UCT803649FXL (香檳金)	1	0	1	14.923	1.835	1.835	1.835	1.714	1.714		
77	J837-SK-LB062	3mm)厚鋁板	UCT803649FXL (香檳金)	1	0	1	15.396	1.894	1.894	1.894	1.771	1.771		
78	J837-SK-LB063	3mm)厚鋁板	UCT803649FXL (香檳金)	1	0	1	15.386	1.892	1.892	1.892	1.770	1.770		
79	J837-SK-LB064	3mm)厚鋁板	UCT803649FXL (香檳金)	1	0	1	15.383	1.892	1.892	1.892	1.769	1.769		
80	J837-SK-LB065	3mm)厚鋁板	UCT803649FXL (香檳金)	1	0	1	15.392	1.893	1.893	1.893	1.770	1.770		
81	J837-SK-LB066	3mm)厚鋁板	UCT803649FXL (香檳金)	1	0	1	14.921	1.835	1.835	1.835	1.714	1.714		
82	J837-SK-LB067	3mm)厚鋁板	UCT803649FXL (香檳金)	1	0	1	15.927	1.959	1.959	1.959	1.835	1.835		
83	J837-SK-LB068	3mm)厚鋁板	UCT803649FXL (香檳金)	1	0	1	15.476	1.904	1.904	1.904	1.781	1.781		
84	J837-SK-LB069	3mm)厚鋁板	UCT803649FXL (香檳金)	1	0	1	15.467	1.903	1.903	1.903	1.780	1.780		
85	J837-SK-LB070	3mm)厚鋁板	UCT803649FXL (香檳金)	1	0	1	15.775	1.940	1.940	1.940	1.816	1.816		
86	J837-SK-LB071	3mm)厚鋁板	UCT803649FXL (香檳金)	1	0	1	15.738	1.936	1.936	1.936	1.812	1.812		

BM編號:		美特鋁質 MIDI Aluminium Fabricator Ltd.		工程號:		J-837		計算:		吳禕瑜		日期:		20/3/2020		送呈:		施哥	
地盤名稱:		觀塘		核對:		王禮秋		核對:		日期:		20/3/2020		副本:					
項目類別:		SKYLIGHT		批准:		日期:													
修改版次:		A(2020.4.14)		A/C Code:		總面積:		602.801		總重量:		4782.84		此BM依據大圖計算					
87	J837-SK-LB072	3mm)厚鋁板	UCT803649FXL (香檳金)	1	0	1	17.815	2.191	2.191	2.061	2.061								
88	J837-SK-LB073	3mm)厚鋁板	UCT803649FXL (香檳金)	1	0	1	4.458	0.548	0.548	0.404	0.404								
89	J837-SK-LB074	3mm)厚鋁板	UCT803649FXL (香檳金)	1	0	1	5.812	0.715	0.715	0.532	0.532								
90	J837-SK-LB075	3mm)厚鋁板	UCT803649FXL (香檳金)	1	0	1	6.161	0.758	0.758	0.565	0.565								
91	J837-SK-LB076	3mm)厚鋁板	UCT803649FXL (香檳金)	1	0	1	3.249	0.400	0.400	0.290	0.290								
92	J837-SK-LB077	3mm)厚鋁板	UCT803649FXL (香檳金)	2	0	2	23.678	1.456	2.912	2.204	4.407								
93	J837-SK-LB078	3mm)厚鋁板	UCT803649FXL (香檳金)	1	0	1	8.595	1.057	1.057	0.795	0.795								
94	J837-SK-LB079	3mm)厚鋁板	UCT803649FXL (香檳金)	1	0	1	2.592	0.319	0.319	0.228	0.228								
95	J837-SK-LB080	3mm)厚鋁板	UCT803649FXL (香檳金)	1	0	1	7.617	0.937	0.937	0.703	0.703								
96	J837-SK-LB081	3mm)厚鋁板	UCT803649FXL (香檳金)	1	0	1	8.065	0.992	0.992	0.745	0.745								
97	J837-SK-LB082	3mm)厚鋁板	UCT803649FXL (香檳金)	1	0	1	11.336	1.394	1.394	1.054	1.054								
98	J837-SK-LB083	3mm)厚鋁板	UCT803649FXL (香檳金)	1	0	1	11.963	1.471	1.471	1.114	1.114								
99	J837-SK-LB084	3mm)厚鋁板	UCT803649FXL (香檳金)	1	0	1	3.014	0.371	0.371	0.268	0.268								
100	J837-SK-LB085	3mm)厚鋁板	UCT803649FXL (香檳金)	1	0	1	7.605	0.935	0.935	0.702	0.702								
101	J837-SK-LB086	3mm)厚鋁板	UCT803649FXL (香檳金)	1	0	1	2.281	0.281	0.281	0.199	0.199								
102	J837-SK-LB087	3mm)厚鋁板	UCT803649FXL (香檳金)	1	0	1	10.292	1.266	1.266	0.956	0.956								
103	J837-SK-LB088	3mm)厚鋁板	UCT803649FXL (香檳金)	1	0	1	3.346	0.412	0.412	0.321	0.321								
104	J837-SK-LB089	3mm)厚鋁板	UCT803649FXL (香檳金)	1	0	1	3.051	0.375	0.375	0.292	0.292								
105	J837-SK-LB090	3mm)厚鋁板	UCT803649FXL (香檳金)	1	0	1	2.773	0.341	0.341	0.265	0.265								
106	J837-SK-LB091	3mm)厚鋁板	UCT803649FXL (香檳金)	1	0	1	1.632	0.201	0.201	0.152	0.152								
107	J837-SK-LB092	3mm)厚鋁板	UCT803649FXL (香檳金)	2	0	2	11.711	0.720	1.441	1.138	2.276								
108	J837-SK-LB093	3mm)厚鋁板	UCT803649FXL (香檳金)	1	0	1	3.641	0.448	0.448	0.350	0.350								

BM編號:		工程號:		J-837	計算:	吳禕瑜		日期:	20/3/2020		送呈:		施哥
MIDI Aluminium Fabricator Ltd.		地盤名稱:		觀塘	核對:	王禮秋		日期:	20/3/2020		副本:		
地盤用鋁折件B.M.表		項目類別:		SKYLIGHT	批准:			日期:					
E11633		修改版次:		A(2020.4.14)	A/C Code:			總面積:	602.801		總重量:	4782.84	此BM依據大圖計算
109	J837-SK-LB094	3mm	厚鋁板		UCT803649FXL (香檳金)	1	0	1	1.725	0.212	0.212	0.161	
110	J837-SK-LB095	3mm	厚鋁板		UCT803649FXL (香檳金)	1	0	1	4.061	0.499	0.499	0.392	
111	J837-SK-LB096	3mm	厚鋁板		UCT803649FXL (香檳金)	1	0	1	4.642	0.571	0.571	0.449	
112	J837-SK-LB097	3mm	厚鋁板		UCT803649FXL (香檳金)	1	0	1	5.102	0.628	0.628	0.495	
113	J837-SK-LB098	3mm	厚鋁板		UCT803649FXL (香檳金)	1	0	1	5.922	0.728	0.728	0.576	
114	J837-SK-LB099	3mm	厚鋁板		UCT803649FXL (香檳金)	1	0	1	1.426	0.175	0.175	0.131	
115	J837-SK-LB100	3mm	厚鋁板		UCT803649FXL (香檳金)	1	0	1	3.549	0.436	0.436	0.341	
116	J837-SK-LB101	3mm	厚鋁板		UCT803649FXL (香檳金)	1	0	1	1.085	0.133	0.133	0.098	
117	J837-SK-LB102	3mm	厚鋁板		UCT803649FXL (香檳金)	1	0	1	6.491	0.798	0.798	0.632	
118	J837-SK-LB103	3mm	厚鋁板		UCT803649FXL (香檳金)	1	0	1	7.408	0.911	0.911	0.591	
119	J837-SK-LB104	3mm	厚鋁板		UCT803649FXL (香檳金)	1	0	1	7.403	0.911	0.911	0.590	
120	J837-SK-LB105	3mm	厚鋁板		UCT803649FXL (香檳金)	1	0	1	6.993	0.860	0.860	0.557	
121	J837-SK-LB106	3mm	厚鋁板		UCT803649FXL (香檳金)	1	0	1	7.131	0.877	0.877	0.568	
122	J837-SK-LB107	3mm	厚鋁板		UCT803649FXL (香檳金)	2	0	2	14.808	0.911	1.821	1.181	2.361
123	J837-SK-LB108	3mm	厚鋁板		UCT803649FXL (香檳金)	1	0	1	1.818	0.224	0.224	0.135	
124	J837-SK-LB109	3mm	厚鋁板		UCT803649FXL (香檳金)	1	0	1	16.074	1.977	1.977	1.783	
125	J837-SK-LB110	3mm	厚鋁板		UCT803649FXL (香檳金)	1	0	1	11.258	1.385	1.385	1.247	
126	J837-SK-LB111	3mm	厚鋁板		UCT803649FXL (香檳金)	7	0	7	141.665	2.489	17.425	15.616	109.309
127	J837-SK-LB112	3mm	厚鋁板		UCT803649FXL (香檳金)	1	0	1	14.174	1.743	1.743	1.559	
128	J837-SK-LB113	3mm	厚鋁板		UCT803649FXL (香檳金)	1	0	1	26.847	3.302	3.302	2.904	
129	J837-SK-LB114	3mm	厚鋁板		UCT803649FXL (香檳金)	1	0	1	18.669	2.296	2.296	2.030	
130	J837-SK-LB115	3mm	厚鋁板		UCT803649FXL (香檳金)	5	0	5	187.622	4.616	23.078	21.548	107.738

BM編號:		工程號:		J-837	計算:	吳禕瑜		日期:	20/3/2020			送呈:		施哥	
EII633		修改版次: A(2020.4.14)		A/C Code:	602.801		總面積:		總重量:			4782.84		此BM依據大圖計算	
BM編號:	地盤名稱:	項目類別:	SKYLIGHT	批准:	核對:	日期:	日期:	日期:	日期:	日期:	日期:	日期:	日期:	日期:	日期:
131	J837-SK-LB116	3mm厚鋁板	觀塘	SKYLIGHT	批准:	5	0	5	130.662	3.214	16.072	15.062	75.310		
132	J837-SK-LB117	3mm厚鋁板	觀塘	SKYLIGHT	批准:	5	0	5	72.049	1.772	8.862	8.098	40.490		
133	J837-SK-LB118	3mm厚鋁板	觀塘	SKYLIGHT	批准:	1	0	1	16.074	1.977	1.977	1.783	1.783		
134	J837-SK-LB119	3mm厚鋁板	觀塘	SKYLIGHT	批准:	1	0	1	11.258	1.385	1.385	1.247	1.247		
135	J837-SK-LB120	3mm厚鋁板	觀塘	SKYLIGHT	批准:	1	0	1	14.329	1.762	1.762	1.589	1.589		
136	J837-SK-LB121	3mm厚鋁板	觀塘	SKYLIGHT	批准:	1	0	1	26.847	3.302	3.302	2.904	2.904		
137	J837-SK-LB122	3mm厚鋁板	觀塘	SKYLIGHT	批准:	1	0	1	18.669	2.296	2.296	2.030	2.030		
138	J837-SK-LB123	3mm厚鋁板	觀塘	SKYLIGHT	批准:	1	0	1	6.177	0.760	0.760	0.662	0.662		
139	J837-SK-LB124	3mm厚鋁板	觀塘	SKYLIGHT	批准:	4	0	4	24.250	0.746	2.983	2.596	10.382		
140	J837-SK-LB125	3mm厚鋁板	觀塘	SKYLIGHT	批准:	2	0	2	12.354	0.760	1.520	1.323	2.647		
141	J837-SK-LB126	3mm厚鋁板	觀塘	SKYLIGHT	批准:	2	0	2	12.332	0.758	1.517	1.321	2.642		
142	J837-SK-LB127	3mm厚鋁板	觀塘	SKYLIGHT	批准:	1	0	1	5.962	0.733	0.733	0.638	0.638		
143	J837-SK-LB128	3mm厚鋁板	觀塘	SKYLIGHT	批准:	1	0	1	6.204	0.763	0.763	0.665	0.665		
144	J837-SK-LB129	3mm厚鋁板	觀塘	SKYLIGHT	批准:	2	0	2	11.766	0.724	1.447	1.258	2.515		
145	J837-SK-LB130	3mm厚鋁板	觀塘	SKYLIGHT	批准:	2	0	2	11.984	0.737	1.474	1.282	2.564		
146	J837-SK-LB131	3mm厚鋁板	觀塘	SKYLIGHT	批准:	1	0	1	5.981	0.736	0.736	0.640	0.640		
147	J837-SK-LB132	3mm厚鋁板	觀塘	SKYLIGHT	批准:	1	0	1	6.210	0.764	0.764	0.665	0.665		
148	J837-SK-LB133	3mm厚鋁板	觀塘	SKYLIGHT	批准:	1	0	1	6.136	0.755	0.755	0.657	0.657		
149	J837-SK-LB134	3mm厚鋁板	觀塘	SKYLIGHT	批准:	1	0	1	4.176	0.514	0.514	0.422	0.422		
150	J837-SK-LB135	3mm厚鋁板	觀塘	SKYLIGHT	批准:	4	0	4	16.396	0.504	2.017	1.655	6.619		
151	J837-SK-LB136	3mm厚鋁板	觀塘	SKYLIGHT	批准:	2	0	2	8.353	0.514	1.027	0.844	1.687		
152	J837-SK-LB137	3mm厚鋁板	觀塘	SKYLIGHT	批准:	2	0	2	8.338	0.513	1.026	0.842	1.684		

美特鋁質 MIDI Aluminium Fabricator Ltd.		工程號:	J-837	計算:	吳禕瑜	日期:	20/3/2020		送呈:	施哥	
地盤名稱:		觀塘	核對:	王禮秋	日期:	20/3/2020		副本:			
項目類別:		SKYLIGHT	批准:								
BM編號:	EI1633	修改版次: A(2020.4.14)	A/C Code:	總面積:		602.801		總重量:		4782.84	
153	J837-SK-LB138	3mm厚鋁板	UCT803649FXL (香檳金)	1	0	1	4.031	0.496	0.496	0.407	0.407
154	J837-SK-LB139	3mm厚鋁板	UCT803649FXL (香檳金)	1	0	1	4.195	0.516	0.516	0.424	0.424
155	J837-SK-LB140	3mm厚鋁板	UCT803649FXL (香檳金)	2	0	2	7.955	0.489	0.978	0.802	1.604
156	J837-SK-LB141	3mm厚鋁板	UCT803649FXL (香檳金)	2	0	2	8.102	0.498	0.997	0.817	1.635
157	J837-SK-LB142	3mm厚鋁板	UCT803649FXL (香檳金)	1	0	1	4.044	0.497	0.497	0.408	0.408
158	J837-SK-LB143	3mm厚鋁板	UCT803649FXL (香檳金)	1	0	1	4.198	0.516	0.516	0.424	0.424
159	J837-SK-LB144	3mm厚鋁板	UCT803649FXL (香檳金)	1	0	1	4.149	0.510	0.510	0.419	0.419
160	J837-SK-LB145	3mm厚鋁板	UCT803649FXL (香檳金)	1	0	1	8.288	1.019	1.019	0.916	0.916
161	J837-SK-LB146	3mm厚鋁板	UCT803649FXL (香檳金)	1	0	1	8.586	1.056	1.056	0.948	0.948
162	J837-SK-LB147	3mm厚鋁板	UCT803649FXL (香檳金)	1	0	1	7.985	0.982	0.982	0.878	0.878
163	J837-SK-LB148	3mm厚鋁板	UCT803649FXL (香檳金)	1	0	1	4.490	0.552	0.552	0.491	0.491
164	J837-SK-LB149	3mm厚鋁板	UCT803649FXL (香檳金)	1	0	1	15.326	1.885	1.885	1.673	1.673
165	J837-SK-LB150	3mm厚鋁板	UCT803649FXL (香檳金)	1	0	1	14.495	1.783	1.783	1.570	1.570
166	J837-SK-LB151	3mm厚鋁板	UCT803649FXL (香檳金)	1	0	1	10.049	1.236	1.236	1.095	1.095
167	J837-SK-LB152	3mm厚鋁板	UCT803649FXL (香檳金)	1	0	1	3.804	0.468	0.468	0.414	0.414
168	J837-SK-LB153	3mm厚鋁板	UCT803649FXL (香檳金)	1	0	1	9.459	1.163	1.163	1.026	1.026
169	J837-SK-LB154	3mm厚鋁板	UCT803649FXL (香檳金)	1	0	1	9.160	1.127	1.127	0.989	0.989
170	J837-SK-LB155	3mm厚鋁板	UCT803649FXL (香檳金)	1	0	1	9.663	1.189	1.189	1.051	1.051
171	J837-SK-LB156	3mm厚鋁板	UCT803649FXL (香檳金)	1	0	1	9.668	1.189	1.189	1.051	1.051
172	J837-SK-LB157	3mm厚鋁板	UCT803649FXL (香檳金)	1	0	1	8.931	1.099	1.099	0.961	0.961
173	J837-SK-LB158	3mm厚鋁板	UCT803649FXL (香檳金)	1	0	1	8.938	1.099	1.099	0.962	0.962
174	J837-SK-LB159	3mm厚鋁板	UCT803649FXL (香檳金)	1	0	1	9.663	1.189	1.189	1.051	1.051

美特鋁質 MIDI Aluminium Fabricator Ltd.		工程號:	J-837	計算:	吳禕瑜	日期:	20/3/2020	送呈:	施哥	
地盤名稱:		觀塘	核對:		王禮秋	日期:	20/3/2020	副本:		
項目類別:		SKYLIGHT	批准:			日期:				
BM編號:	EI1633	修改版次:	A(2020.4.14)	A/C Code:	總面積:	總重量:	4782.84	此BM依據大圖 計算		
175	J837-SK-LB160	3mm厚鋁板	UCT803649FXL (香檳金)	1	0	1	9.668	1.189	1.051	1.051
176	J837-SK-LB161	3mm厚鋁板	UCT803649FXL (香檳金)	1	0	1	9.663	1.189	1.051	1.051
177	J837-SK-LB162	3mm厚鋁板	UCT803649FXL (香檳金)	1	0	1	8.893	1.094	0.956	0.956
178	J837-SK-LB163	3mm厚鋁板	UCT803649FXL (香檳金)	1	0	1	10.845	1.334	1.179	1.179
179	J837-SK-LB164	3mm厚鋁板	UCT803649FXL (香檳金)	1	0	1	13.408	1.649	1.458	1.458
180	J837-SK-LB165	3mm厚鋁板	UCT803649FXL (香檳金)	1	0	1	14.604	1.796	1.581	1.581
181	J837-SK-LB166	3mm厚鋁板	UCT803649FXL (香檳金)	1	0	1	3.607	0.444	0.389	0.389
182	J837-SK-LB167	3mm厚鋁板	UCT803649FXL (香檳金)	1	0	1	9.081	1.117	0.985	0.985
183	J837-SK-LB168	3mm厚鋁板	UCT803649FXL (香檳金)	1	0	1	2.893	0.356	0.315	0.315
184	J837-SK-LB169	3mm厚鋁板	UCT803649FXL (香檳金)	1	0	1	17.700	2.177	1.965	1.965
185	A政长度	3mm厚鋁板	由香港確定	1	0	1	5.317	0.654	0.654	0.120
185A	A新增	3mm厚鋁板	由香港確定	2	0	2	3.947	0.243	0.486	0.162
186	J837-SK-LB171	3mm厚鋁板	由香港確定	1	0	1	5.062	0.623	0.623	0.114
187	J837-SK-LB172	3mm厚鋁板	由香港確定	1	0	1	5.062	0.623	0.623	0.114
188	J837-SK-LB173	3mm厚鋁板	由香港確定	1	0	1	3.377	0.415	0.415	0.303
189	J837-SK-LB174	3mm厚鋁板	由香港確定	1	0	1	13.572	1.669	1.669	1.423
190	J837-SK-LB175	3mm厚鋁板	由香港確定	4	0	4	53.801	1.654	6.618	5.692
191	J837-SK-LB176	3mm厚鋁板	由香港確定	1	0	1	13.479	1.658	1.658	1.418
192	J837-SK-LB177	3mm厚鋁板	由香港確定	1	0	1	7.050	0.867	0.867	0.713
193	J837-SK-LB178	3mm厚鋁板	由香港確定	1	0	1	14.321	1.762	1.762	1.518
194	J837-SK-LB179	3mm厚鋁板	由香港確定	1	0	1	7.695	0.946	0.946	0.771
195	J837-SK-LB180	3mm厚鋁板	由香港確定	1	0	1	7.015	0.863	0.863	0.710

美特鋁質 MIDI Aluminium Fabricator Ltd.		工程號: 地盤名稱:	J-837 觀塘	計算: 核對:	吳禕瑜 王禮秋	日期: 日期:	20/3/2020 20/3/2020	送呈: 副本:	施哥		
地盤用鋁折件B.M.表		項目類別:	SKYLIGHT	批准:		日期:					
BM編號:	EI1633	修改版次:	A(2020.4.14)	A/C Code:		總面積:	602.801	總重量:	4782.84		
196	J837-SK-LB181	3mm厚鋁板	由香港確定		1	0	3.091	0.380	0.190	0.190	
197	J837-SK-LB182	3mm厚鋁板	由香港確定		4	0	12.251	0.377	1.507	0.760	3.040
198	J837-SK-LB183	3mm厚鋁板	由香港確定		1	0	3.081	0.379	0.379	0.189	0.189
199	J837-SK-LB184	3mm厚鋁板	由香港確定		1	0	1.643	0.202	0.202	0.095	0.095
200	J837-SK-LB185	3mm厚鋁板	由香港確定		1	0	1.789	0.220	0.220	0.103	0.103
201	J837-SK-LB186	3mm厚鋁板	由香港確定		1	0	1.609	0.198	0.198	0.095	0.095
202	J837-SK-LB187	3mm厚鋁板	由香港確定		1	0	5.586	0.687	0.687	0.126	0.126
202A	A新增	3mm厚鋁板	由香港確定		1	0	1.974	0.243	0.243	0.041	0.041
203	A改長度	3mm厚鋁板	由香港確定		1	0	5.586	0.687	0.687	0.126	0.126
204	A改長度	3mm厚鋁板	由香港確定		1	0	3.744	0.461	0.461	0.411	0.411
204A	A新增	3mm厚鋁板	由香港確定		1	0	1.229	0.151	0.151	0.132	0.132
205	J837-SK-LB190	3mm厚鋁板	由香港確定		1	0	3.744	0.461	0.461	0.411	0.411
206	J837-SK-LB191	3mm厚鋁板	由香港確定		1	0	8.106	0.997	0.997	0.824	0.824
207	J837-SK-LB192	3mm厚鋁板	由香港確定		1	0	14.374	1.768	1.768	1.511	1.511
208	J837-SK-LB193	3mm厚鋁板	由香港確定		1	0	2.957	0.364	0.364	0.051	0.051
209	J837-SK-LB194	3mm厚鋁板	由香港確定		1	0	2.981	0.367	0.367	0.239	0.239
210	J837-SK-LB195	3mm厚鋁板	由香港確定		1	0	27.198	3.345	3.345	2.775	2.775
211	J837-SK-LB196	3mm厚鋁板	由香港確定		1	0	19.556	2.405	2.405	1.980	1.980
212	J837-SK-LB197	3mm厚鋁板	由香港確定		1	0	22.391	2.754	2.754	2.183	2.183
213	J837-SK-LB198	3mm厚鋁板	由香港確定		1	0	15.373	1.891	1.891	1.479	1.479
214	J837-SK-LB199	1.5mm厚鋁板	鉻化		7	0	17.565	0.617	4.321	4.321	30.247
215	J837-SK-LB200	1.5mm厚鋁板	鉻化		2	0	7.945	0.977	1.955	1.955	3.909

美特鋁質有限公司 MIDI Aluminium Fabricator Ltd.		工程號:	J-837	計算:	吳禕瑜	日期:	20/3/2020	送呈:	施哥
地盤名稱:		觀塘	核對:	王禮秋	日期:	20/3/2020	副本:		
項目類別:		SKYLIGHT	批准:		日期:				
BM編號:	EI1633	修改版次: A(2020.4.14)	A/C Code:	總面積:	602.801	總重量:	4782.84	此BM依據大圖計算	
216	J837-SK-LB201	1.5mm厚鋁板	鉻化	9	0	92.422	2.526	22.736	204.625
217	J837-SK-LB202	3mm厚鋁板	UCT803649FXL (香檳金)	1	0	10.931	1.344	0.920	0.920
218	J837-SK-LB203	3mm厚鋁板	UCT803649FXL (香檳金)	1	0	11.267	1.386	0.958	0.958
219	J837-SK-LB204	3mm厚鋁板	UCT803649FXL (香檳金)	1	0	17.567	2.161	1.706	1.706
220	J837-SK-LB205	3mm厚鋁板	UCT803649FXL (香檳金)	1	0	24.667	3.034	2.509	2.509
221	J837-SK-LB206	3mm厚鋁板	UCT803649FXL (香檳金)	1	0	23.123	2.844	2.335	2.335
222	J837-SK-LB207	3mm厚鋁板	UCT803649FXL (香檳金)	1	0	23.126	2.844	2.335	2.335
223	J837-SK-LB208	3mm厚鋁板	UCT803649FXL (香檳金)	1	0	5.981	0.736	0.450	0.450
224	J837-SK-LB209	3mm厚鋁板	UCT803649FXL (香檳金)	1	0	23.072	2.838	2.330	2.330
225	J837-SK-LB210	3mm厚鋁板	UCT803649FXL (香檳金)	1	0	14.210	1.748	1.321	1.321
226	J837-SK-LB211	3mm厚鋁板	UCT803649FXL (香檳金)	1	0	24.370	2.997	2.476	2.476
227	J837-SK-LB212	3mm厚鋁板	UCT803649FXL (香檳金)	1	0	17.118	2.105	1.655	1.655
228	J837-SK-LB213	3mm厚鋁板	UCT803649FXL (香檳金)	1	0	6.110	0.751	0.476	0.476
229	J837-SK-LB214	3mm厚鋁板	UCT803649FXL (香檳金)	1	0	23.476	2.888	2.374	2.374
230	J837-SK-LB215	3mm厚鋁板	UCT803649FXL (香檳金)	1	0	23.463	2.886	2.373	2.373
231	J837-SK-LB216	3mm厚鋁板	UCT803649FXL (香檳金)	1	0	21.563	2.652	2.164	2.164
232	J837-SK-LB217	3mm厚鋁板	UCT803649FXL (香檳金)	1	0	20.490	2.520	1.974	1.974
233	J837-SK-LB218	3mm厚鋁板	UCT803649FXL (香檳金)	1	0	23.339	2.871	2.359	2.359
234	J837-SK-LB219	3mm厚鋁板	UCT803649FXL (香檳金)	1	0	26.018	3.200	2.593	2.593
235	J837-SK-LB220	3mm厚鋁板	UCT803649FXL (香檳金)	1	0	11.163	1.373	0.944	0.944
236	J837-SK-LB221	3mm厚鋁板	UCT803649FXL (香檳金)	1	0	9.902	1.218	0.856	0.856
237	J837-SK-LB222	3mm厚鋁板	UCT803649FXL (香檳金)	1	0	22.763	2.800	2.276	2.276

美特鋁質 MIDI Aluminium Fabricator Ltd.		工程號:	J-837	計算:	吳禕瑜	日期:	20/3/2020	送呈:	施哥	
地盤名稱:		觀塘	覲塘	核對:	王禮秋	日期:	20/3/2020	副本:		
項目類別:		SKYLIGHT		批准:		日期:				
BM編號:	修改版次:	A/C Code:	總面積:	602.801	總重量:	4782.84	此BM依據大圖計算			
238	J837-SK-LB223	3mm厚鋁板	UCT803649FXL (香檳金)	1	0	1	5.854	0.720	0.444	0.444
239	J837-SK-LB224	3mm厚鋁板	UCT803649FXL (香檳金)	1	0	1	15.537	1.911	1.474	1.474
240	J837-SK-LB225	3mm厚鋁板	UCT803649FXL (香檳金)	1	0	1	7.895	0.971	0.806	0.806
241	J837-SK-LB226	3mm厚鋁板	UCT803649FXL (香檳金)	1	0	1	8.576	1.055	0.853	0.853
242	J837-SK-LB227	3mm厚鋁板	UCT803649FXL (香檳金)	1	0	1	16.335	2.009	1.706	1.706
243	J837-SK-LB229	3mm厚鋁板	UCT803649FXL (香檳金)	1	0	1	21.017	2.585	2.335	2.335
244	J837-SK-LB230	3mm厚鋁板	UCT803649FXL (香檳金)	1	0	1	21.020	2.585	2.335	2.335
245	J837-SK-LB231	3mm厚鋁板	UCT803649FXL (香檳金)	1	0	1	3.690	0.454	0.359	0.359
246	J837-SK-LB232	3mm厚鋁板	UCT803649FXL (香檳金)	1	0	1	20.963	2.579	2.330	2.330
247	J837-SK-LB233	3mm厚鋁板	UCT803649FXL (香檳金)	1	0	1	10.794	1.328	1.162	1.162
248	J837-SK-LB235	3mm厚鋁板	UCT803649FXL (香檳金)	1	0	1	15.903	1.956	1.655	1.655
249	J837-SK-LB236	3mm厚鋁板	UCT803649FXL (香檳金)	1	0	1	4.575	0.563	0.407	0.407
250	J837-SK-LB237	3mm厚鋁板	UCT803649FXL (香檳金)	1	0	1	21.352	2.626	2.374	2.374
251	J837-SK-LB238	3mm厚鋁板	UCT803649FXL (香檳金)	1	0	1	21.340	2.625	2.373	2.373
252	J837-SK-LB239	3mm厚鋁板	UCT803649FXL (香檳金)	1	0	1	19.861	2.443	2.164	2.164
253	J837-SK-LB240	3mm厚鋁板	UCT803649FXL (香檳金)	1	0	1	17.648	2.171	1.914	1.914
254	J837-SK-LB241	3mm厚鋁板	UCT803649FXL (香檳金)	1	0	1	21.213	2.609	2.359	2.359
255	J837-SK-LB242	3mm厚鋁板	UCT803649FXL (香檳金)	1	0	1	22.433	2.759	2.500	2.500
256	J837-SK-LB243	3mm厚鋁板	UCT803649FXL (香檳金)	1	0	1	7.658	0.942	0.802	0.802
257	J837-SK-LB244	3mm厚鋁板	UCT803649FXL (香檳金)	1	0	1	7.097	0.873	0.739	0.739
258	J837-SK-LB245	3mm厚鋁板	UCT803649FXL (香檳金)	1	0	1	20.520	2.524	2.277	2.277
259	J837-SK-LB246	3mm厚鋁板	UCT803649FXL (香檳金)	1	0	1	3.641	0.448	0.354	0.354

BM編號:		工程號:		J-837	計算:	吳禕瑜		日期:	20/3/2020		送呈:		施哥
MIDI Aluminium Fabricator Ltd.		地盤名稱:		觀塘	核對:	王禮秋		日期:	20/3/2020		副本:		
地盤用鋁折件B.M.表		項目類別:		SKYLIGHT	批准:			日期:					
E11633		修改版次:		A(2020.4.14)	A/C Code:			總面積:	602.801		總重量:	4782.84	此BM依據大圖計算
260	J837-SK-LB247	3mm	厚鋁板	UCT803649FXL (香檳金)	1	0	1	12.032	1.480	1.480	1.306	1.306	
261	J837-SK-LB248	3mm	厚鋁板	UCT803649FXL (香檳金)	1	0	1	3.747	0.461	0.461	0.328	0.328	
262	J837-SK-LB249	3mm	厚鋁板	UCT803649FXL (香檳金)	1	0	1	3.423	0.421	0.421	0.291	0.291	
263	J837-SK-LB250	3mm	厚鋁板	UCT803649FXL (香檳金)	1	0	1	3.415	0.420	0.420	0.290	0.290	
264	J837-SK-LB251	3mm	厚鋁板	UCT803649FXL (香檳金)	1	0	1	3.075	0.378	0.378	0.260	0.260	
265	J837-SK-LB252	3mm	厚鋁板	UCT803649FXL (香檳金)	1	0	1	3.641	0.448	0.448	0.320	0.320	
266	J837-SK-LB253	3mm	厚鋁板	UCT803649FXL (香檳金)	1	0	1	3.437	0.423	0.423	0.292	0.292	
267	J837-SK-LB254	3mm	厚鋁板	UCT803649FXL (香檳金)	1	0	1	3.415	0.420	0.420	0.290	0.290	
268	J837-SK-LB255	3mm	厚鋁板	UCT803649FXL (香檳金)	1	0	1	3.301	0.406	0.406	0.280	0.280	
269	J837-SK-LB256	3mm	厚鋁板	UCT803649FXL (香檳金)	1	0	1	3.169	0.390	0.390	0.269	0.269	
270	J837-SK-LB257	3mm	厚鋁板	UCT803649FXL (香檳金)	1	0	1	1.101	0.135	0.135	0.111	0.111	
271	J837-SK-LB258	3mm	厚鋁板	UCT803649FXL (香檳金)	1	0	1	0.969	0.119	0.119	0.097	0.097	
272	J837-SK-LB259	3mm	厚鋁板	UCT803649FXL (香檳金)	1	0	1	0.968	0.119	0.119	0.097	0.097	
273	J837-SK-LB260	3mm	厚鋁板	UCT803649FXL (香檳金)	3	0	3	2.874	0.118	0.354	0.289	0.866	
274	J837-SK-LB261	3mm	厚鋁板	UCT803649FXL (香檳金)	2	0	2	1.974	0.121	0.243	0.198	0.397	
275	J837-SK-LB262	3mm	厚鋁板	UCT803649FXL (香檳金)	2	0	2	1.848	0.114	0.227	0.185	0.371	
276	J837-SK-LB263	3mm	厚鋁板	UCT803649FXL (香檳金)	4	0	4	3.814	0.117	0.469	0.383	1.531	
277	J837-SK-LB264	3mm	厚鋁板	UCT803649FXL (香檳金)	1	0	1	0.958	0.118	0.118	0.096	0.096	
278	J837-SK-LB265	3mm	厚鋁板	UCT803649FXL (香檳金)	1	0	1	0.973	0.120	0.120	0.098	0.098	
279	J837-SK-LB266	3mm	厚鋁板	UCT803649FXL (香檳金)	1	0	1	0.970	0.119	0.119	0.097	0.097	
280	J837-SK-LB267	3mm	厚鋁板	UCT803649FXL (香檳金)	1	0	1	1.107	0.136	0.136	0.112	0.112	
281	J837-SK-LB268	3mm	厚鋁板	UCT803649FXL (香檳金)	1	0	1	7.305	0.898	0.898	0.798	0.798	

美特鋁質 MIDI Aluminium Fabricator Ltd.		工程號:	J-837	計算:	吳禕瑜	日期:	20/3/2020	送呈:	施哥		
地盤名稱:		觀塘	核對:	王禮秋	日期:	20/3/2020	副本:				
項目類別:		SKYLIGHT	批准:		日期:						
BM編號:	EI1633	修改版次:	A/C Code:	總面積:	總重量:	4782.84	此BM依據大圖計算				
282	J837-SK-LB269	3mm厚鋁板	UCT803649FXL (香檳金)	1	0	1	10.969	1.349	1.349	1.222	1.222
283	J837-SK-LB270	3mm厚鋁板	UCT803649FXL (香檳金)	1	0	1	10.993	1.352	1.352	1.225	1.225
284	J837-SK-LB271	3mm厚鋁板	UCT803649FXL (香檳金)	1	0	1	12.805	1.575	1.575	1.434	1.434
285	J837-SK-LB272	3mm厚鋁板	UCT803649FXL (香檳金)	5	0	5	108.438	2.668	13.338	12.305	61.523
286	J837-SK-LB273	3mm厚鋁板	UCT803649FXL (香檳金)	6	0	6	168.250	3.449	20.695	19.172	115.033
287	J837-SK-LB274	3mm厚鋁板	UCT803649FXL (香檳金)	1	0	1	16.017	1.970	1.970	1.805	1.805
288	J837-SK-LB275	3mm厚鋁板	UCT803649FXL (香檳金)	1	0	1	16.967	2.087	2.087	1.915	1.915
289	J837-SK-LB276	3mm厚鋁板	UCT803649FXL (香檳金)	1	0	1	15.968	1.964	1.964	1.800	1.800
290	J837-SK-LB277	3mm厚鋁板	UCT803649FXL (香檳金)	1	0	1	12.696	1.562	1.562	1.422	1.422
291	J837-SK-LB278	3mm厚鋁板	UCT803649FXL (香檳金)	1	0	1	7.127	0.877	0.877	0.778	0.778
292	J837-SK-LB279	3mm厚鋁板	UCT803649FXL (香檳金)	2	0	2	21.963	1.351	2.701	2.447	4.894
293	J837-SK-LB280	3mm厚鋁板	UCT803649FXL (香檳金)	1	0	1	7.305	0.898	0.898	0.798	0.798
294	J837-SK-LB281	3mm厚鋁板	UCT803649FXL (香檳金)	1	0	1	10.969	1.349	1.349	1.222	1.222
295	J837-SK-LB282	3mm厚鋁板	UCT803649FXL (香檳金)	1	0	1	10.993	1.352	1.352	1.225	1.225
296	J837-SK-LB283	3mm厚鋁板	UCT803649FXL (香檳金)	1	0	1	12.805	1.575	1.575	1.434	1.434
297	J837-SK-LB284	3mm厚鋁板	UCT803649FXL (香檳金)	5	0	5	108.438	2.668	13.338	12.305	61.523
298	J837-SK-LB285	3mm厚鋁板	UCT803649FXL (香檳金)	6	0	6	168.250	3.449	20.695	19.172	115.033
299	J837-SK-LB286	3mm厚鋁板	UCT803649FXL (香檳金)	1	0	1	16.017	1.970	1.970	1.805	1.805
300	J837-SK-LB287	3mm厚鋁板	UCT803649FXL (香檳金)	1	0	1	16.967	2.087	2.087	1.915	1.915
301	J837-SK-LB288	3mm厚鋁板	UCT803649FXL (香檳金)	1	0	1	15.968	1.964	1.964	1.800	1.800
302	J837-SK-LB289	3mm厚鋁板	UCT803649FXL (香檳金)	1	0	1	12.696	1.562	1.562	1.422	1.422
303	J837-SK-LB290	3mm厚鋁板	UCT803649FXL (香檳金)	1	0	1	7.127	0.877	0.877	0.778	0.778

BM編號:		工程號:		J-837	計算:	吳禕瑜	日期:	20/3/2020		送呈:	施哥
MIDI Aluminium Fabricator Ltd.		地盤名稱:		觀塘	核對:	王禮秋	日期:	20/3/2020		副本:	
項目類別:		SKYLIGHT		批准:							
修改版次:		A(2020.4.14)		A/C Code:	602.801		總面積:	總重量:		4782.84	
EII633		3mm)厚鋁板		1	0	1	10.981	1.351	1.351	1.223	1.223
J837-SK-LB291		3mm)厚鋁板		1	0	1	19.639	2.416	2.416	2.224	2.224
J837-SK-LB292		3mm)厚鋁板		1	0	1	19.884	2.446	2.446	2.252	2.252
J837-SK-LB293		3mm)厚鋁板		1	0	1	17.396	2.140	2.140	1.965	1.965
J837-SK-LB294		3mm)厚鋁板		1	0	1	17.911	2.203	2.203	2.024	2.024
J837-SK-LB295		3mm)厚鋁板		1	0	1	19.928	2.451	2.451	2.258	2.258
J837-SK-LB296		3mm)厚鋁板		1	0	1	20.814	2.560	2.560	2.360	2.360
J837-SK-LB297		3mm)厚鋁板		1	0	1	19.639	2.416	2.416	2.224	2.224
J837-SK-LB298		3mm)厚鋁板		1	0	1	19.884	2.446	2.446	2.252	2.252
J837-SK-LB299		3mm)厚鋁板		1	0	1	17.396	2.140	2.140	1.965	1.965
J837-SK-LB300		3mm)厚鋁板		1	0	1	17.911	2.203	2.203	2.024	2.024
J837-SK-LB301		3mm)厚鋁板		1	0	1	19.928	2.451	2.451	2.258	2.258
J837-SK-LB302		3mm)厚鋁板		1	0	1	20.814	2.560	2.560	2.360	2.360
J837-SK-LB303		3mm)厚鋁板		1	0	1	21.647	2.663	2.663	2.456	2.456
J837-SK-LB304		3mm)厚鋁板		1	0	1	21.647	2.663	2.663	2.456	2.456
J837-SK-LB305		3mm)厚鋁板		1	0	1	27.779	3.417	3.417	3.165	3.165
J837-SK-LB306		3mm)厚鋁板		1	0	1	27.779	3.417	3.417	3.165	3.165
J837-SK-LB307		3mm)厚鋁板		1	0	1	24.491	3.012	3.012	2.785	2.785
J837-SK-LB308		3mm)厚鋁板		1	0	1	24.491	3.012	3.012	2.785	2.785
J837-SK-LB309		3mm)厚鋁板		1	0	1	22.966	2.825	2.825	2.609	2.609
J837-SK-LB310		3mm)厚鋁板		1	0	1	22.966	2.825	2.825	2.609	2.609
J837-SK-LB311		3mm)厚鋁板		425		425					
319		3mm)厚鋁板		1	0	1	27.779	3.417	3.417	3.165	3.165
320		3mm)厚鋁板		1	0	1	27.779	3.417	3.417	3.165	3.165
321		3mm)厚鋁板		1	0	1	24.491	3.012	3.012	2.785	2.785
322		3mm)厚鋁板		1	0	1	24.491	3.012	3.012	2.785	2.785
323		3mm)厚鋁板		1	0	1	22.966	2.825	2.825	2.609	2.609
324		3mm)厚鋁板		1	0	1	22.966	2.825	2.825	2.609	2.609
325		3mm)厚鋁板		425		425					





工程號

J-837

地盤

觀塘

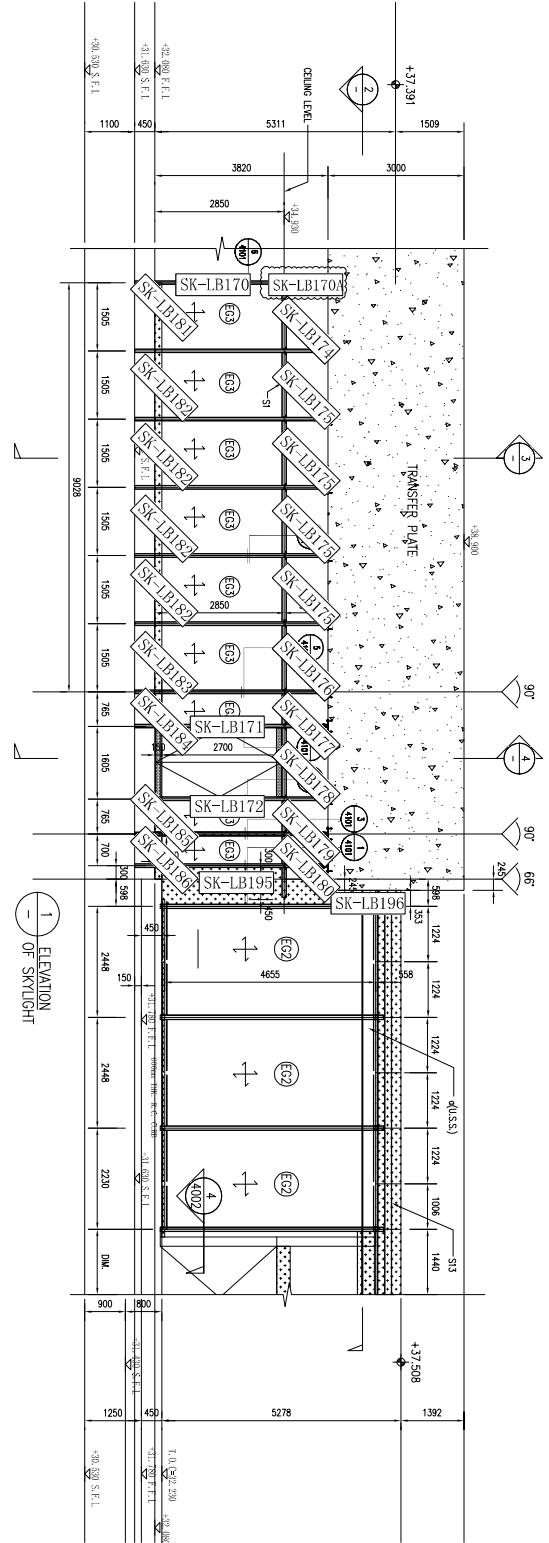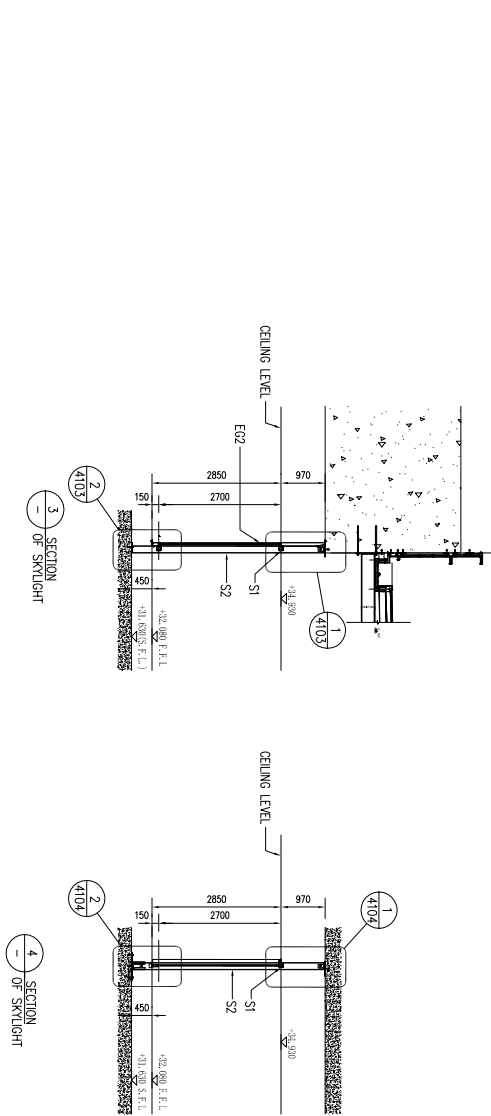

名稱	鋁板安裝位置圖	制圖	吳祿瑜	2020.3.20	修改	A	
材料		復核			日期	2020.4.14	
顏色		批准			圖號	J837-SK-LBW5	





工程號

J-837

地盤





觀塘

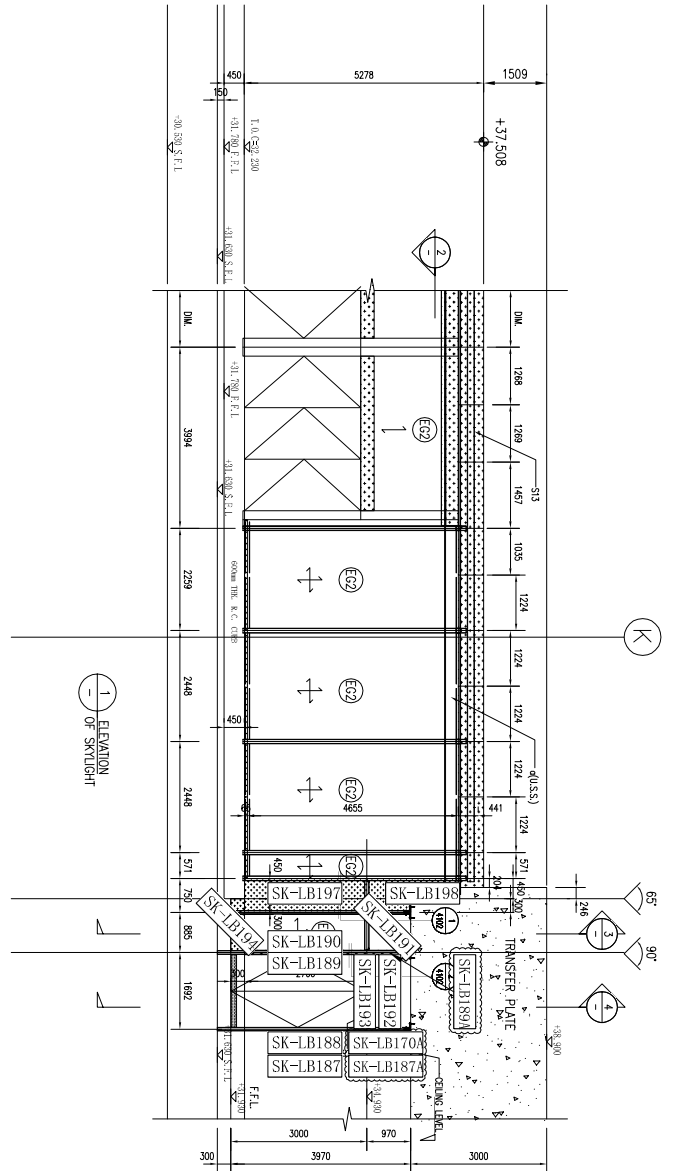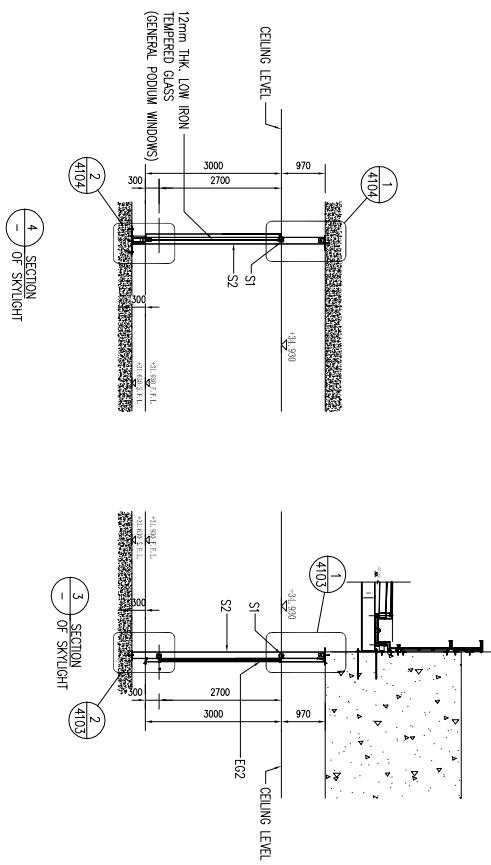

名稱	鋁板安裝位置圖	制圖	吳祎瑜	2020.3.20	修改	A	
材料		復核			日期	2020.4.14	
顏色		批准			圖號	J837-SK-LBW6	



工程號 J-837 地盤 觀塘

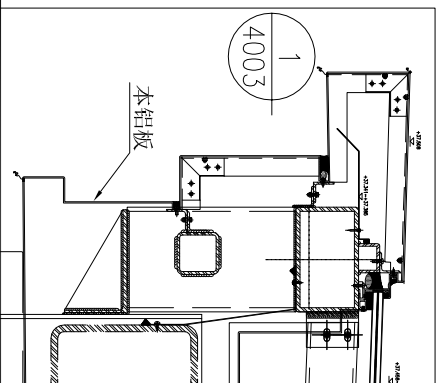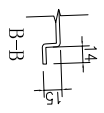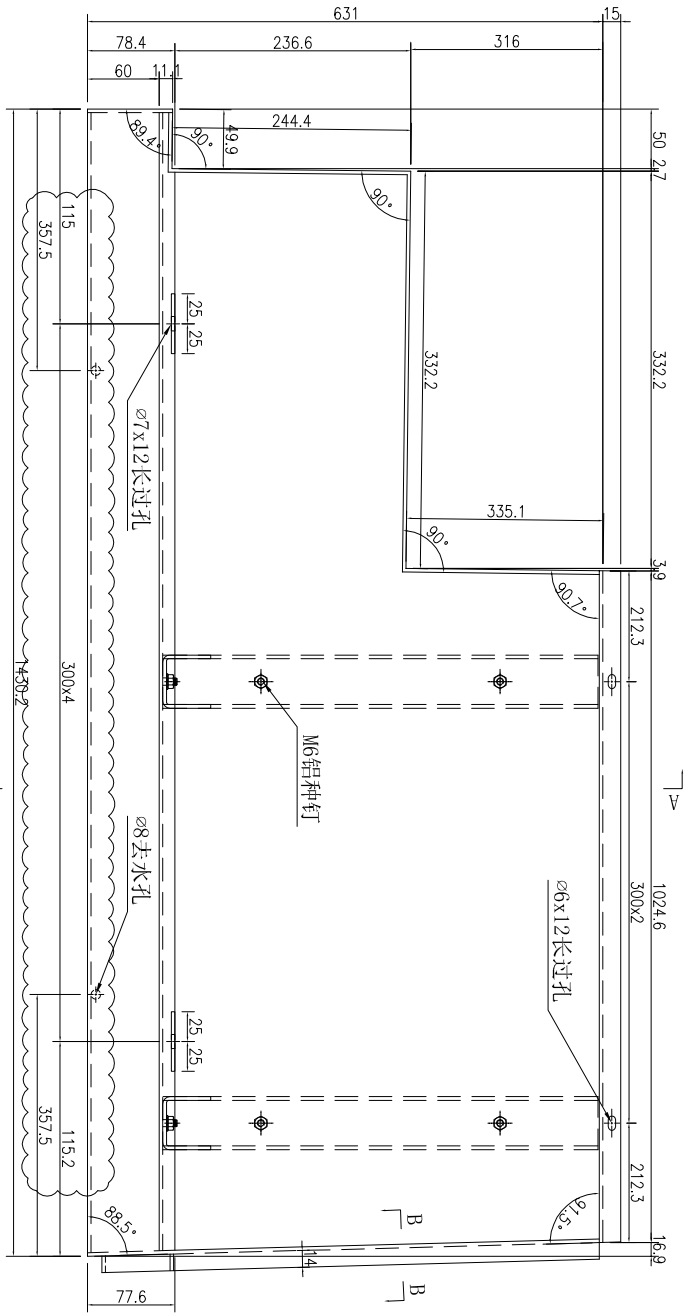
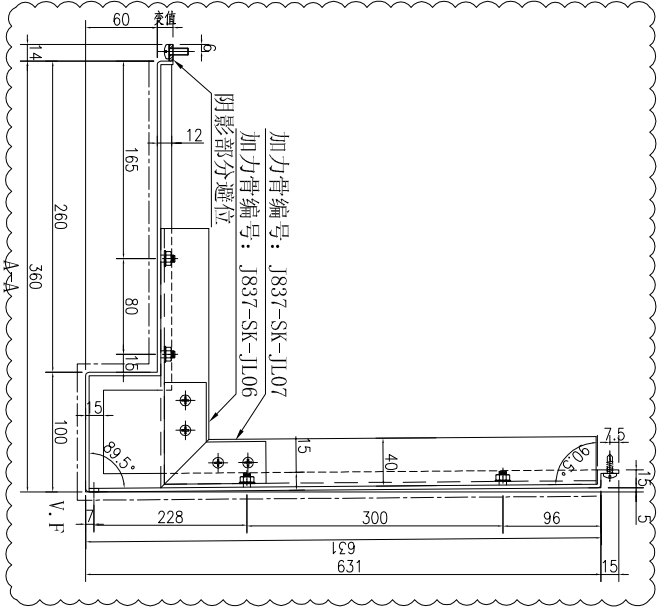


数量	备注
1	


名稱	鋁板加工圖	制圖	吳偉瑜	2020.2.10	修改	A
材料	3mm厚鋁板	復核			日期	2020.4.14
顏色	UCT803649FXL-3(香檳金)	批准			圖號	J837-SK-LB038



工程號 J-837 地盤 觀塘

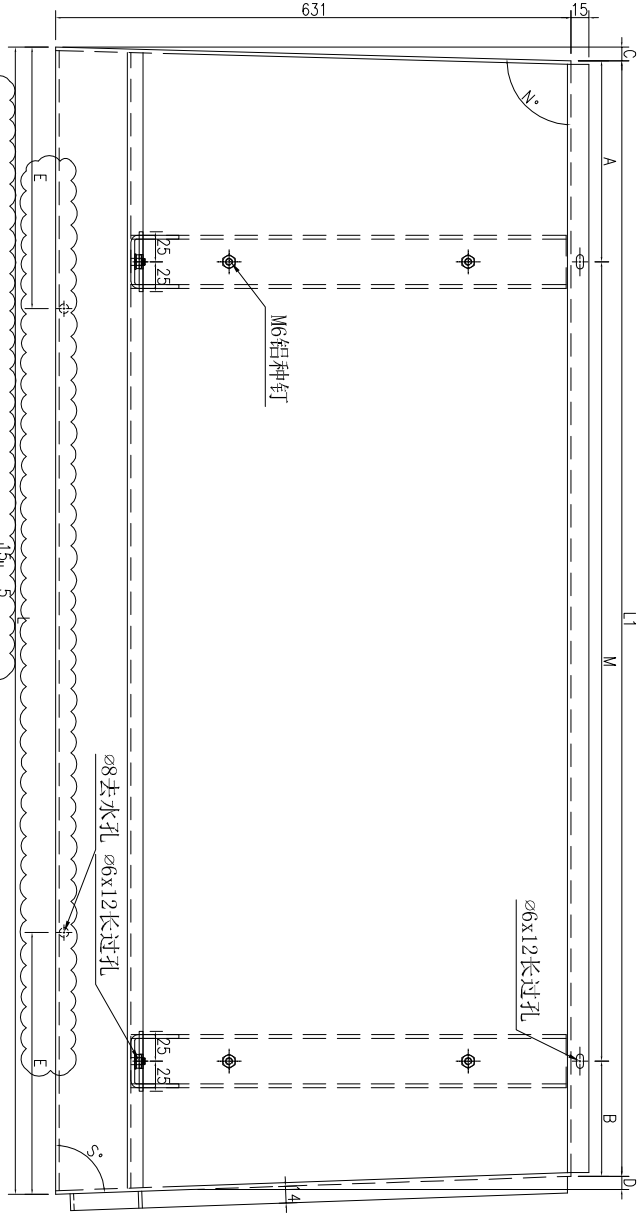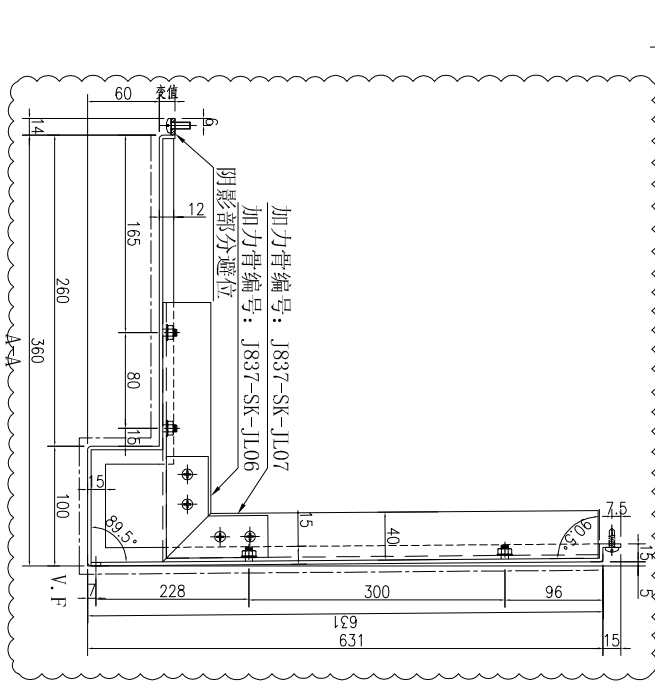

序號	铝板編號	數量	長度L	長度L1	A	M	B	C	D	角度N°	角度S°
1	J837-SK-LB042	2	1240.1	1224.3	162.15	300	X	3	162.15	7.8	89.3
2	J837-SK-LB045	1	1234	1218.3	159.15	300	X	3	159.15	7.7	89.3
3	J837-SK-LB048	1	1233.4	1217.7	158.85	300	X	3	158.85	7.7	89.3



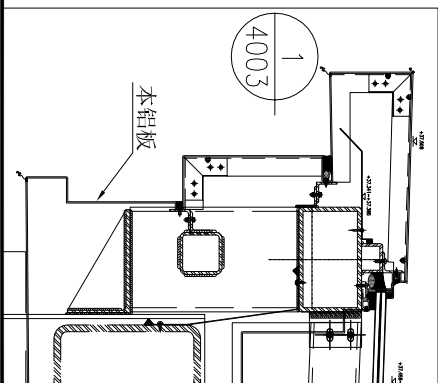


名稱	铝板加工圖	制圖	吳禕瑜	2020.2.10	修改	A	
材料	3mm厚铝板	復核			日期	2020.4.14	
顏色	UCT803649FXL-3(香檳金)	批准			圖號	J837-SK-LB042	




美特鋁質 有限公司
MIDI Aluminium Fabricator Ltd.

工程號 J-837 地盤 觀塘

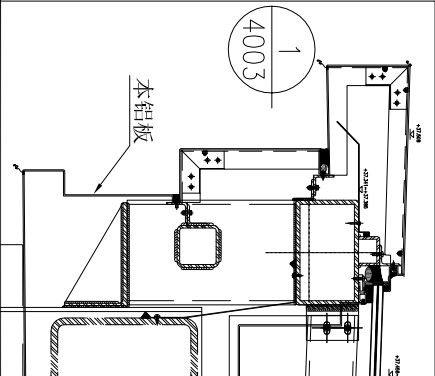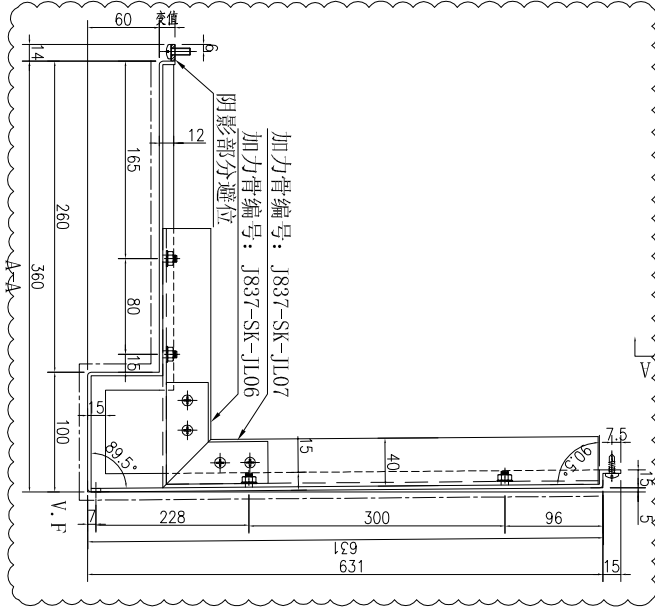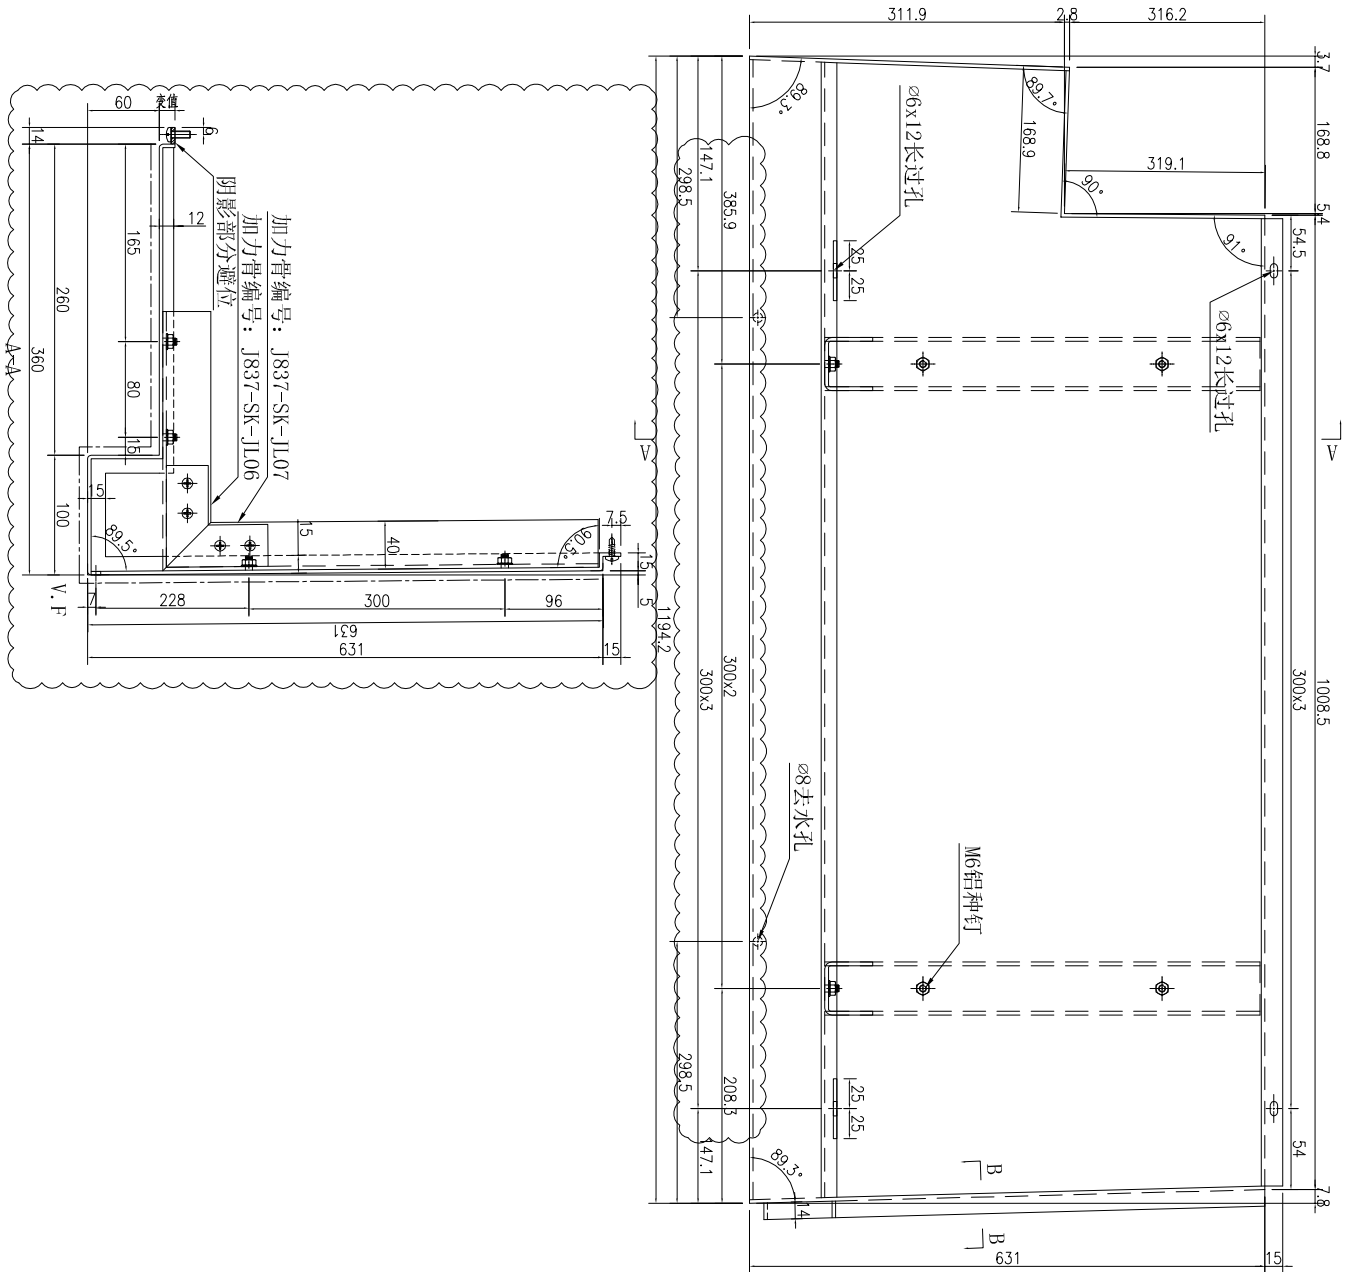



数量	备注
1	

名稱	鋁板加工圖	制圖	吳禕瑜	2020.2.10	修改	A	
材料	3mm厚鋁板	復核			日期	2020.4.14	
顏色	UCT803649FXL-3(香檳金)	批准			圖號	J837-SK-LB044	

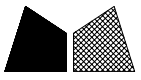

美特鋁質有限公司
MIDI Aluminium Fabricator Ltd.

工程號 J-837 地盤 觀塘

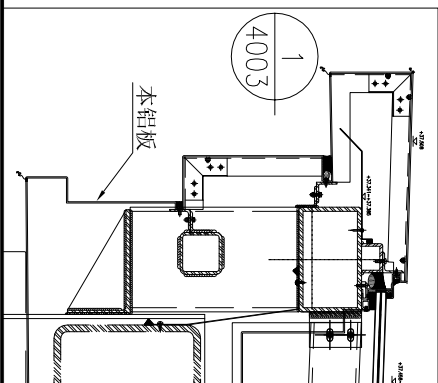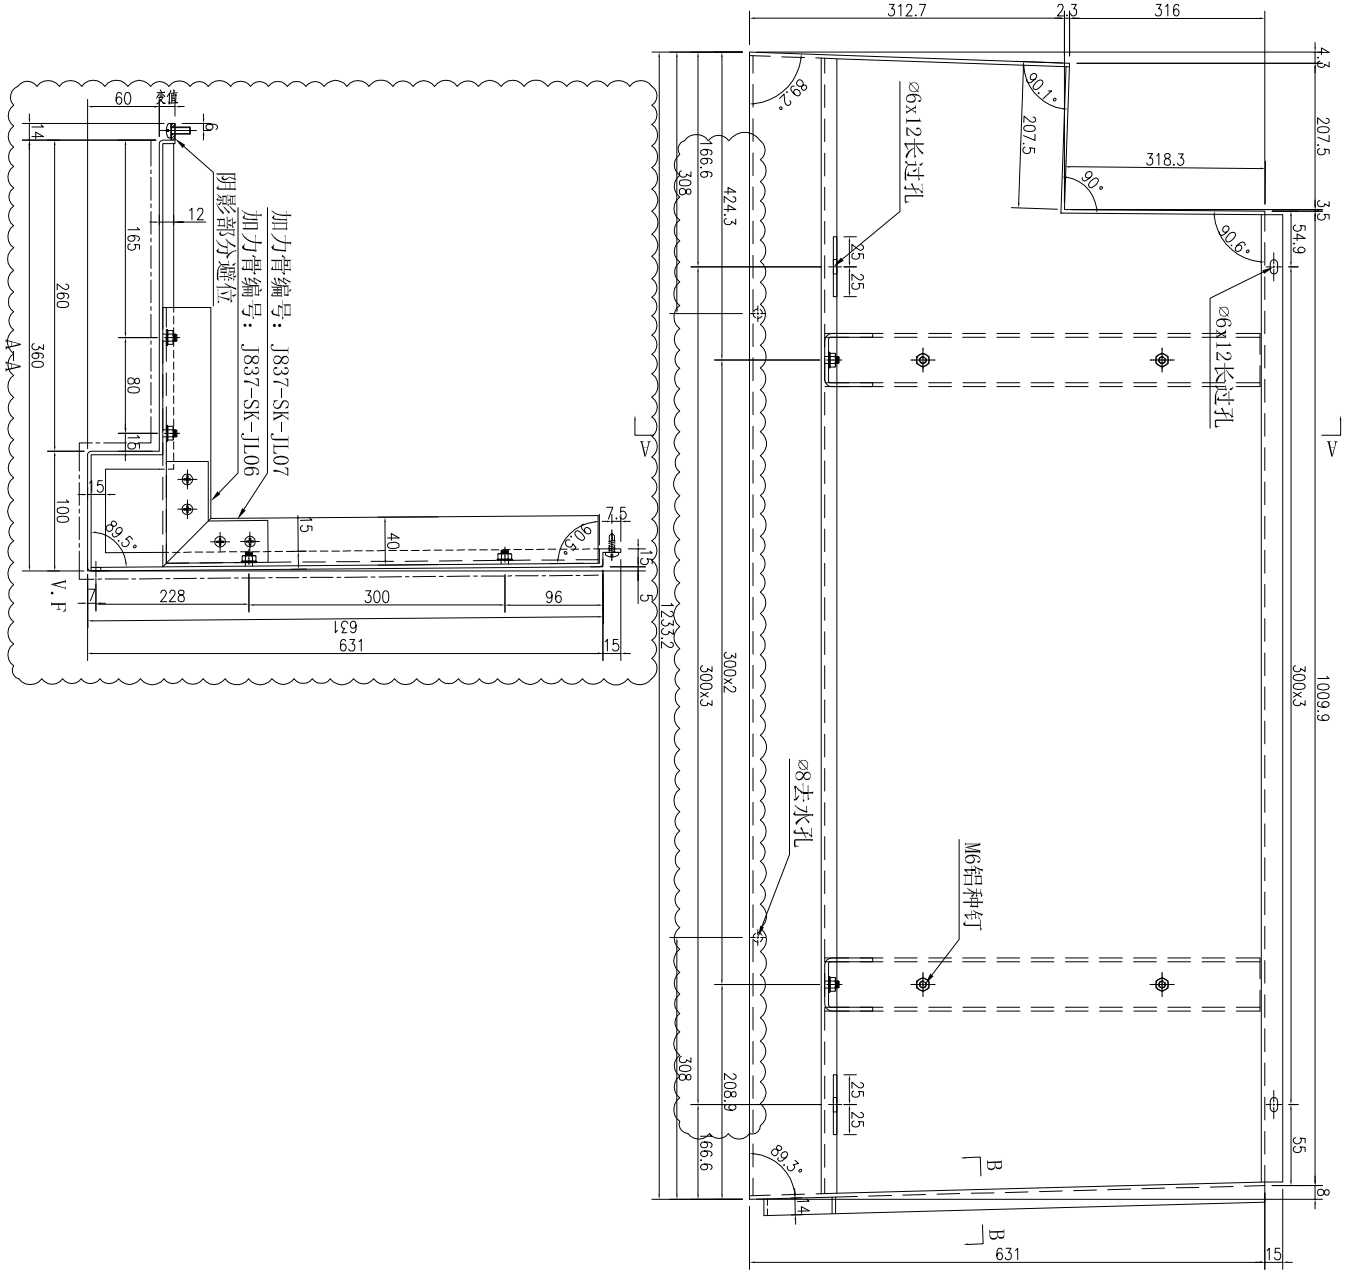




数量	备注
1	

名稱	鋁板加工圖	制圖	吳偉瑜	2020.2.10	修改	A	
材料	3mm厚鋁板	復核			日期	2020.4.14	
顏色	UCT803649FXL-3(香檳金)	批准			圖號	J837-SK-LB047	



美特鋁質 有限公司
MIDI Aluminium Fabricator Ltd.

工程號 J-837 地盤 觀塘

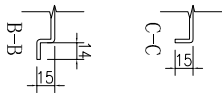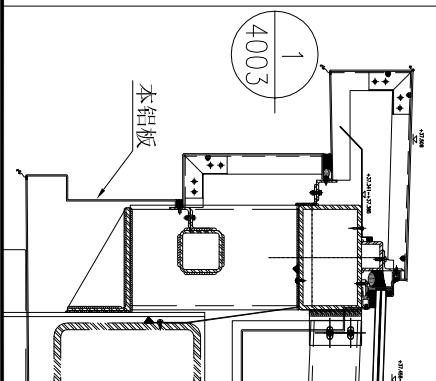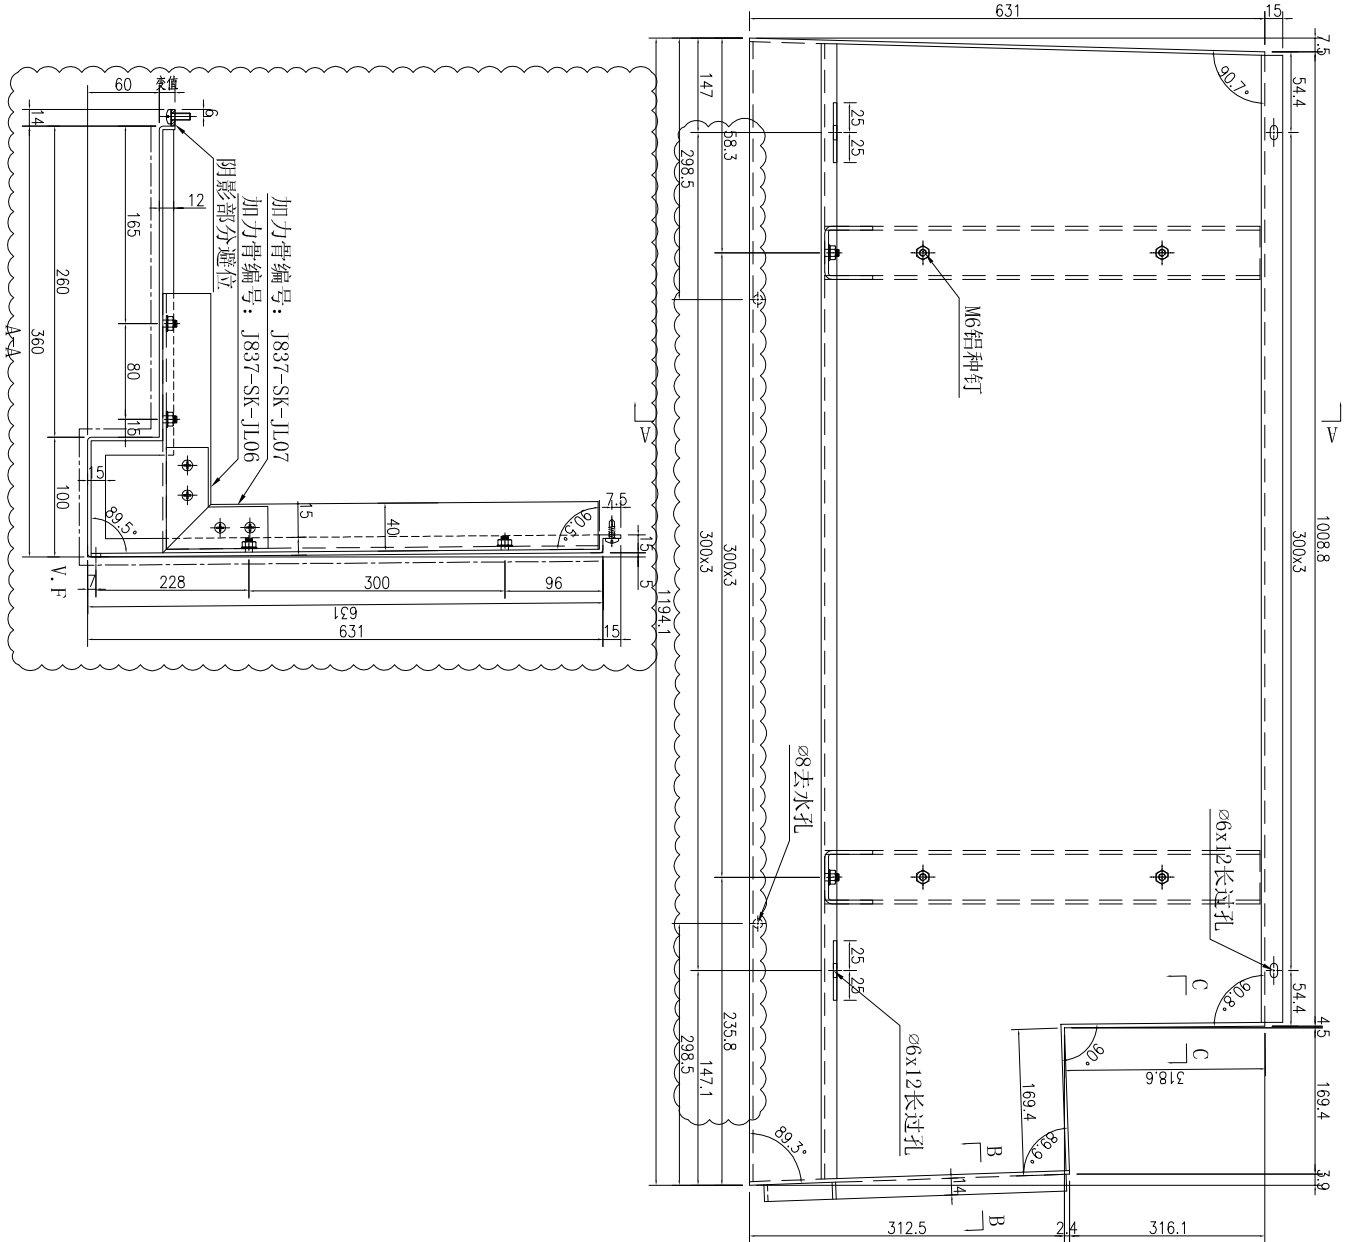



数量	备注
1	

名稱	鋁板加工圖	制圖	吳禕瑜	2020.2.10	修改	A	
材料	3mm厚鋁板	復核			日期	2020.4.14	
顏色	UCT803649FXL-3(香檳金)	批准			圖號	J837-SK-LB049	



美特鋁質 有限公司
MIDI Aluminium Fabricator Ltd.

工程號 J-837 地盤 觀塘


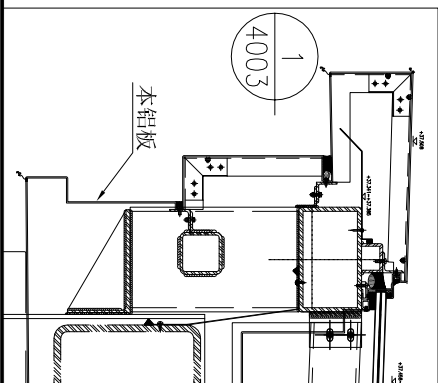
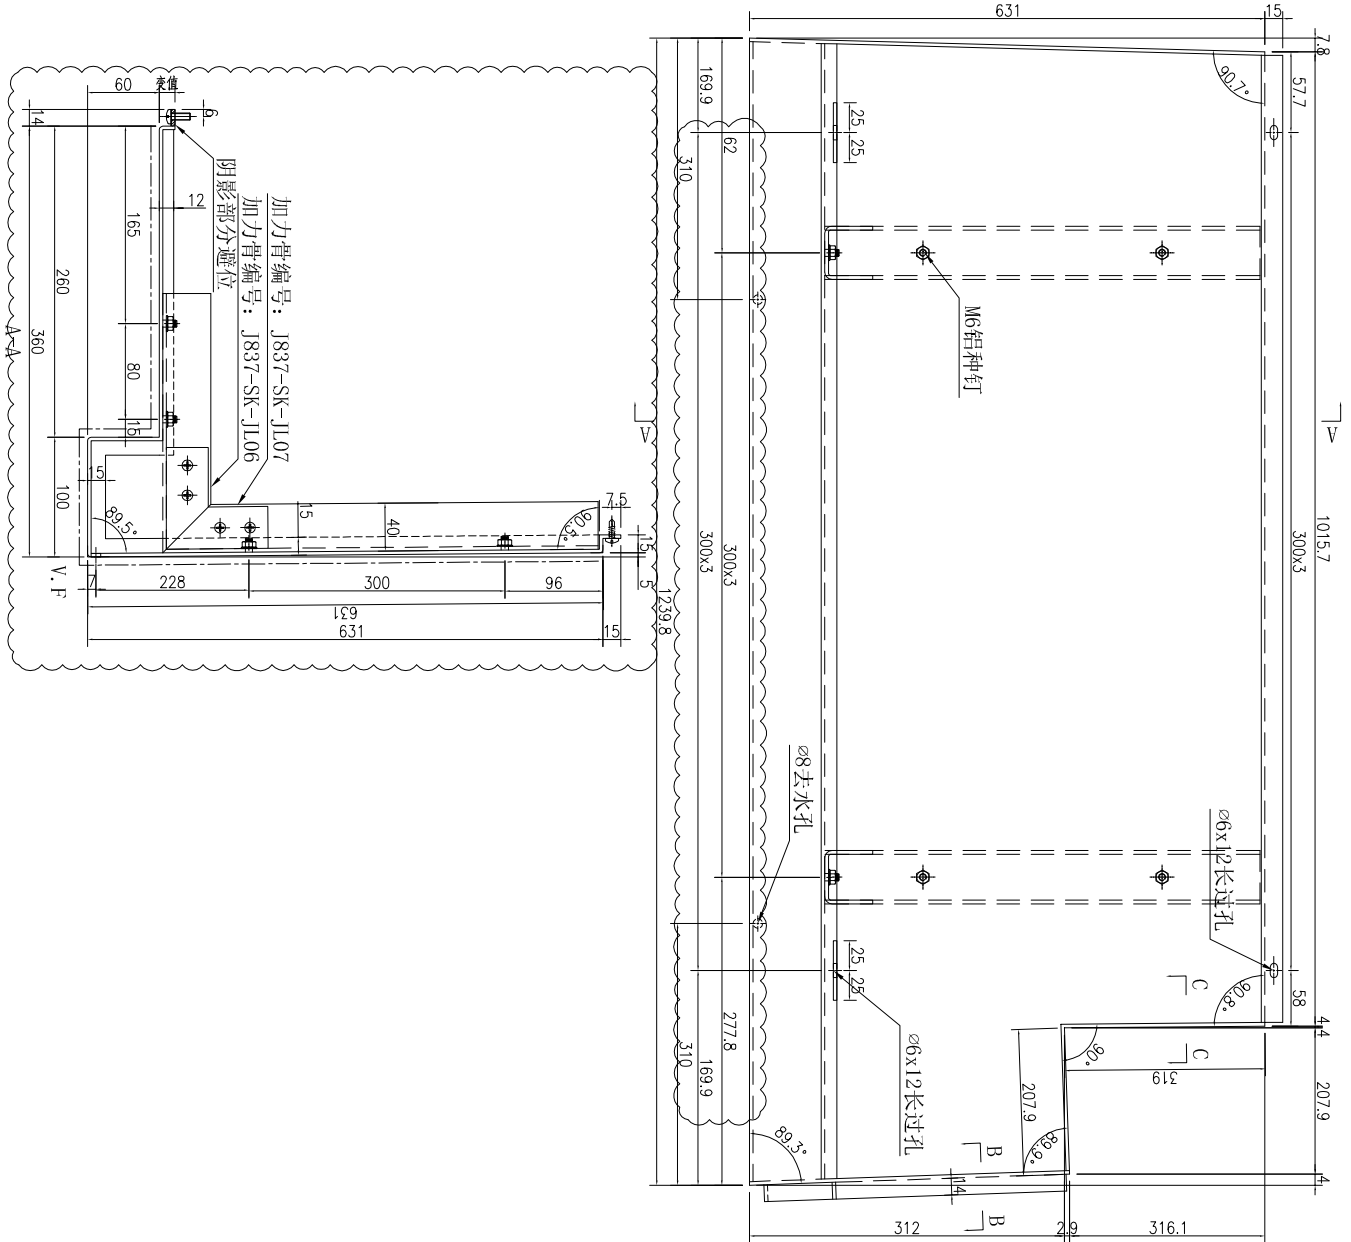


数量	备注
1	

名稱	铝板加工圖	制圖	吳禕瑜	2020.2.10	修改	A	
材料	3mm厚铝板	復核			日期	2020.4.14	
顏色	UCT803649FXL-3(香檳金)	批准			圖號	J837-SK-LB051	



工程號 J-837 地盤 觀塘

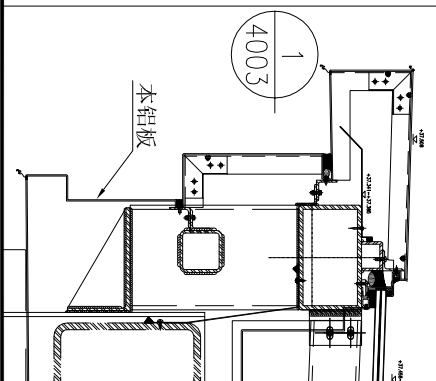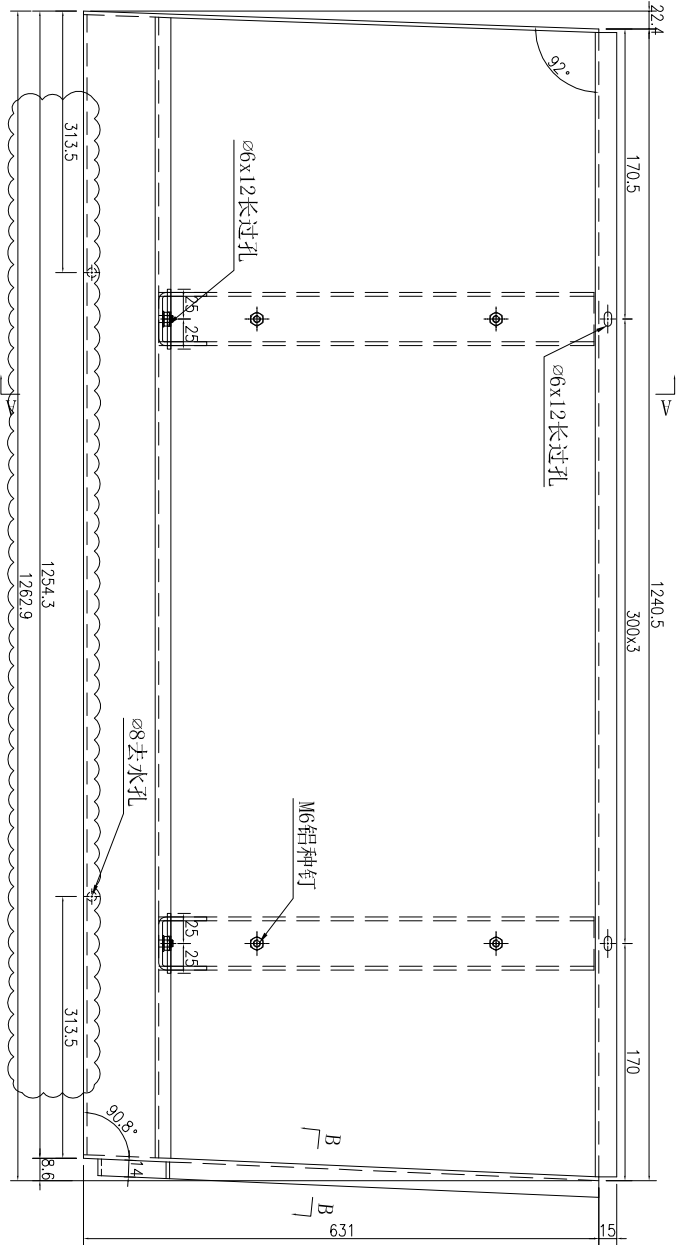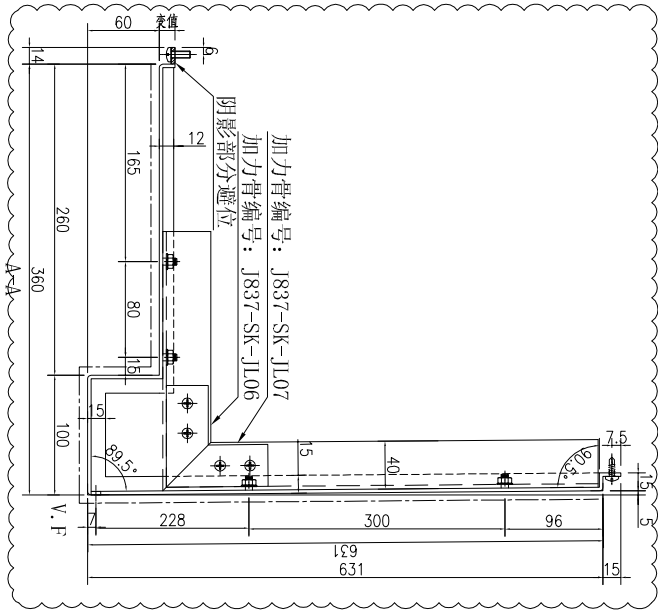




数量	备注
1	

名稱	鋁板加工圖	制圖	吳偉瑜	2020.2.10	修改	A	
材料	3mm厚鋁板	復核			日期	2020.4.14	
顏色	UCT803649FXL-3(香檳金)	批准			圖號	J837-SK-LB053	




美特鋁質 有限公司
MIDI Aluminium Fabricator Ltd.

工程號 J-837 地盤 觀塘

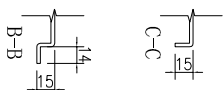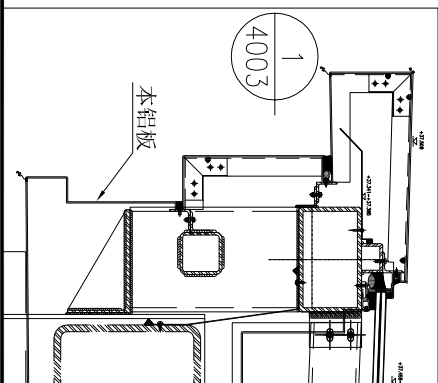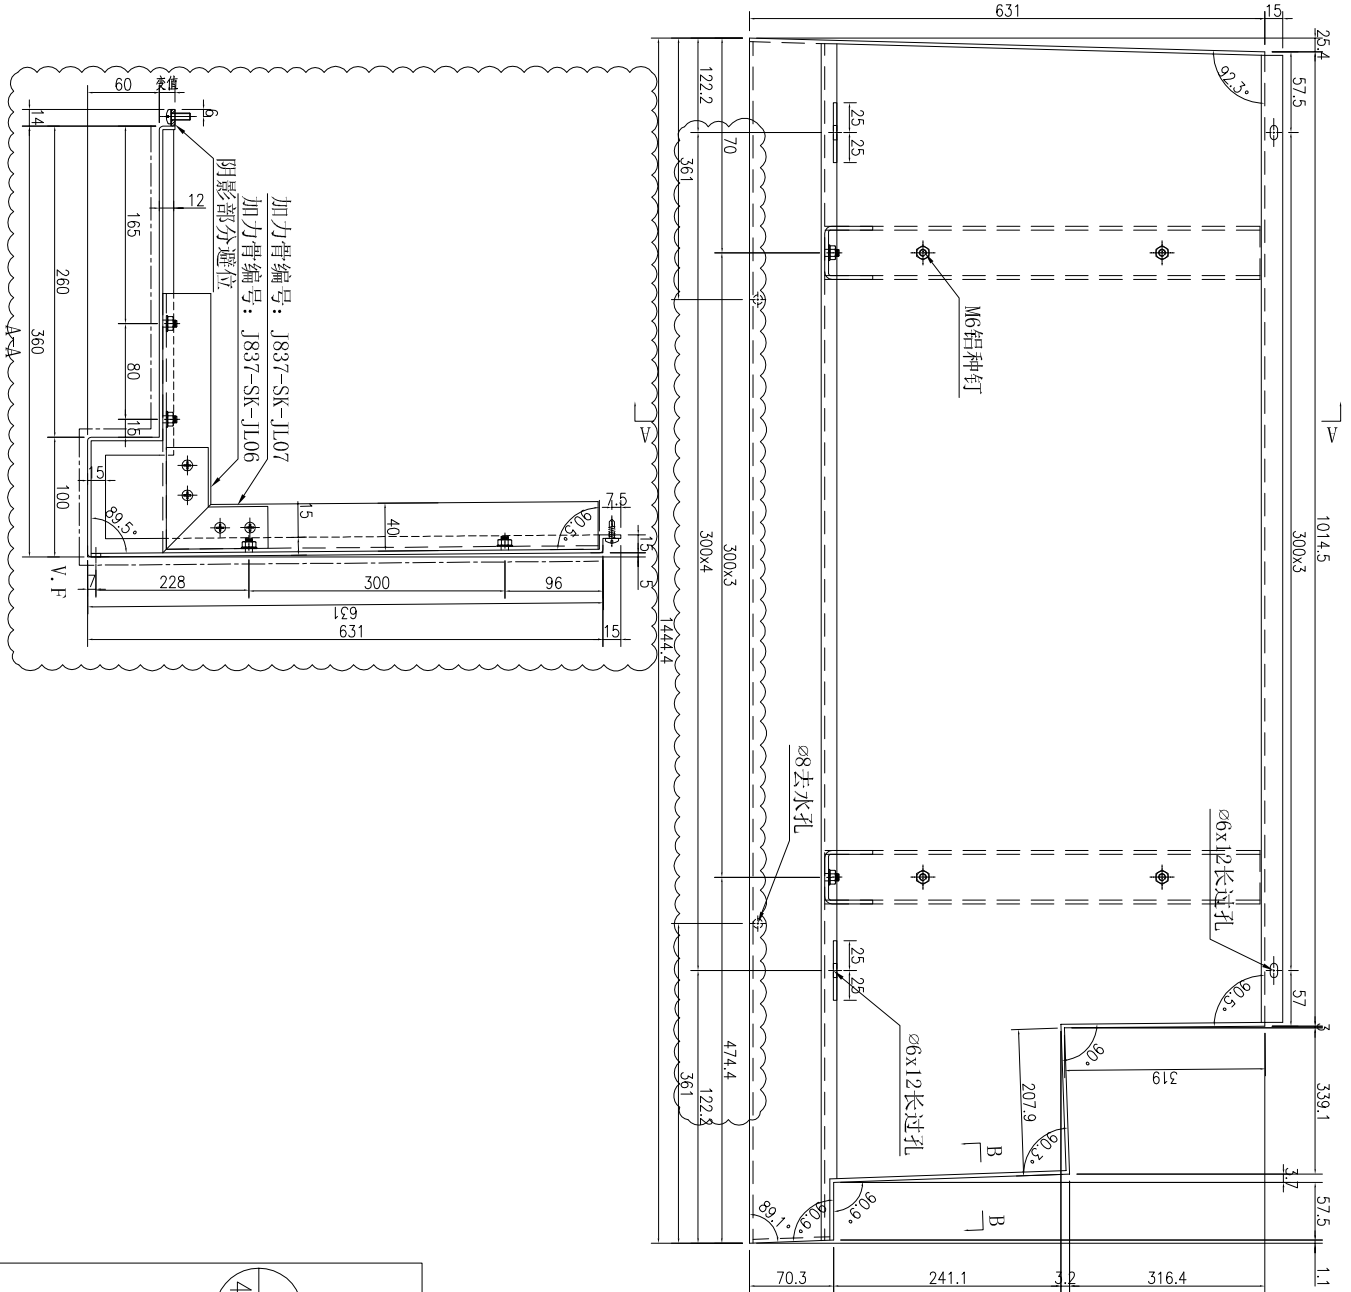

数量	备注
1	




名稱	鋁板加工圖	制圖	吳禕瑜	2020.2.10	修改	A	
材料	3mm厚鋁板	復核			日期	2020.4.14	
顏色	UCT803649FXL-3(香檳金)	批准			圖號	J837-SK-LB054	

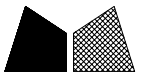

美特鋁質 有限公司
MIDI Aluminium Fabricator Ltd.

工程號	J-837	地盤	觀塘
-----	-------	----	----


序號	鋁板編號	數量	長度L	長度L1	A	M	B	C	D	E	K	F	G	角度°	角度°	角度°	角度°	高度H1	高度H2	
1	J837-SK-LB55	1	1417.7	1397.8	108.89	300	336.3	380.7	1020.9	60.45	300	3	6.2	13.7	90.7	88.5	90	90.7	88.5	13.8
2	J837-SK-LB58	1	1231.4	1218.6	165.7	300	170.6	209.1	1011.9	55.95	300	3	6.3	6.5	90.7	89.3	89.8	90.9	89.1	14.7
3	J837-SK-LB61	1	1186.4	1174	143.2	300	138.7	170.7	1005.7	52.85	300	3	6.1	6.3	90.7	89.3	89.7	91	89.3	14.9
4	J837-SK-LB64	1	1224.7	1211.2	162.35	300	181.4	206.2	1007.6	53.8	300	3	7	6.5	90.8	89.3	90.1	90.6	89.1	15.7
5	J837-SK-LB67	1	1270	1256.8	185	300	228.4	244.6	1014.6	57.3	300	3	6.5	6.7	90.7	89.2	90.1	90.6	89.1	15.2

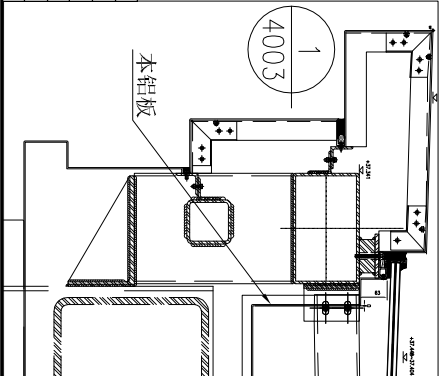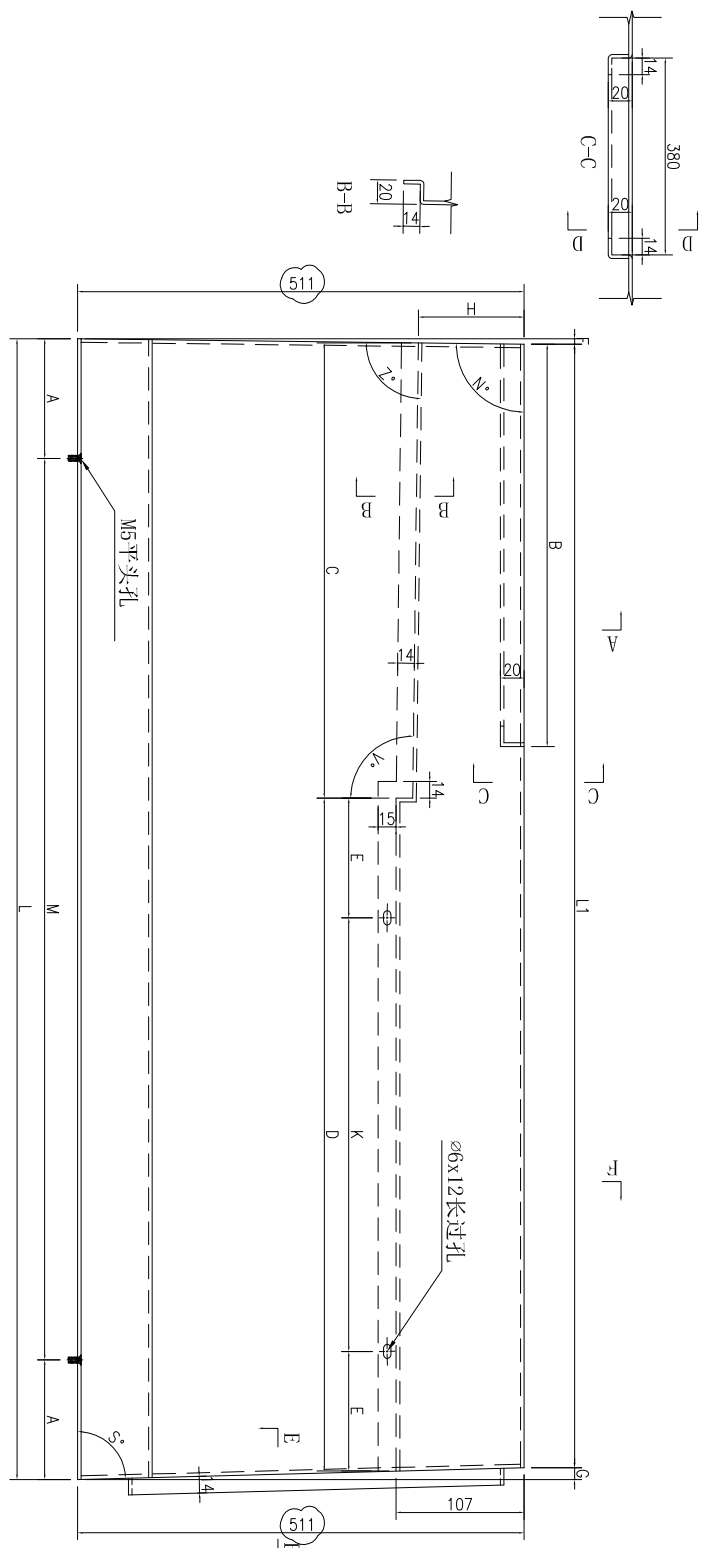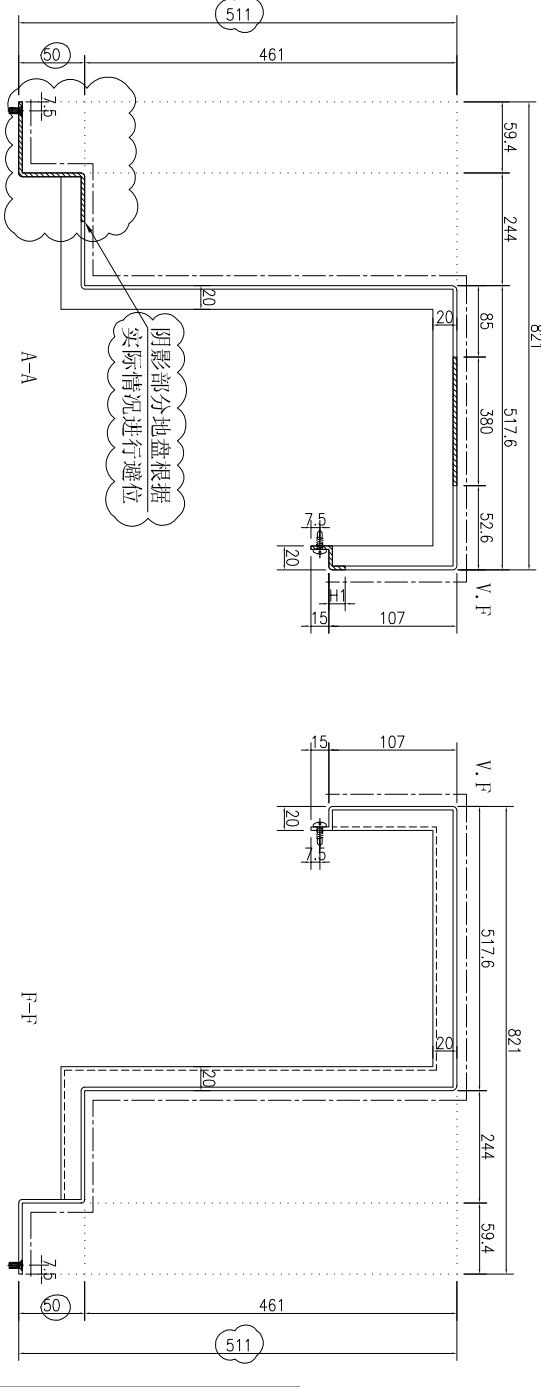


名稱	鋁板加工圖	制圖	吳偉瑜	2020.2.10	修改	A
材料	3mm厚鋁板	復核			日期	2020.4.14
顏色	UCT803649FXL-3(香檳金)	批准			圖號	J837-SK-LB055




工程號 J-837 地盤 觀塘

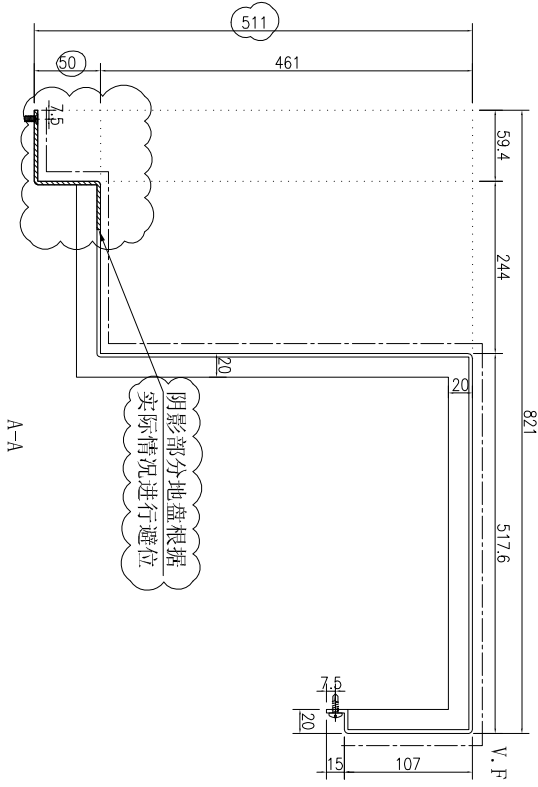

A-A

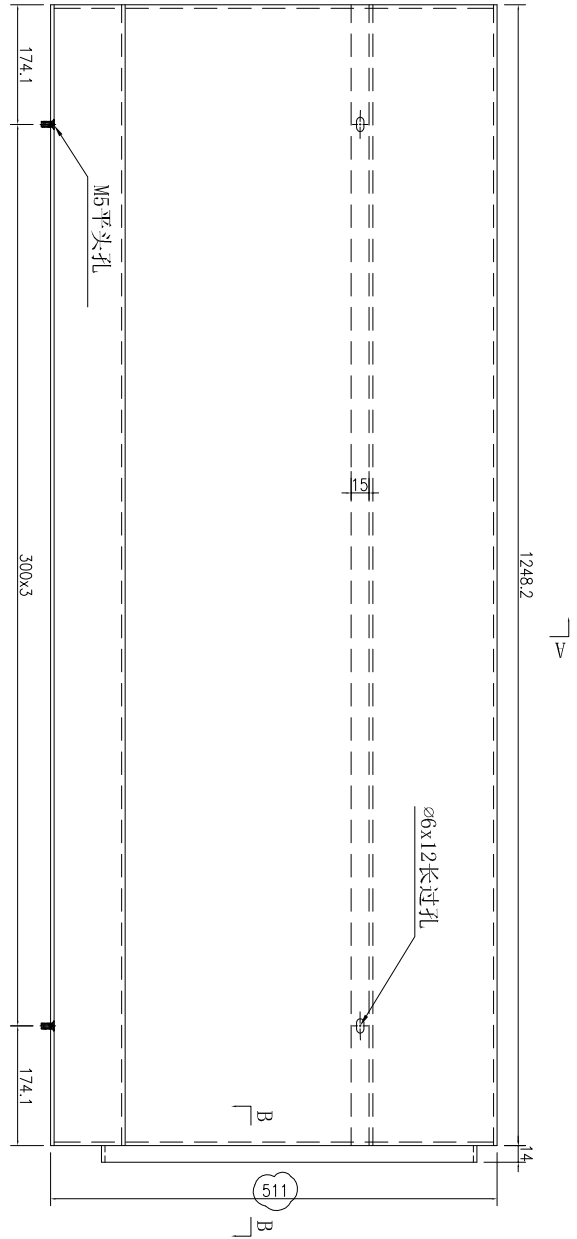

B-B

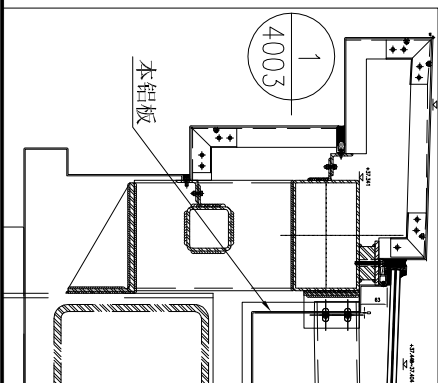


B-B






数量	备注
1	

名稱	鋁板加工圖	制圖	吳禕瑜	2020.2.10	修改	A	
材料	3mm厚鋁板	復核			日期	2020.4.14	
顏色	UCT803649FXL-3(香檳金)	批准			圖號	J837-SK-LB056	

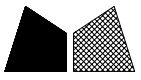

美特鋁質有限公司
MIDI Aluminium Fabricator Ltd.




工程號 J-837 地盤 觀塘

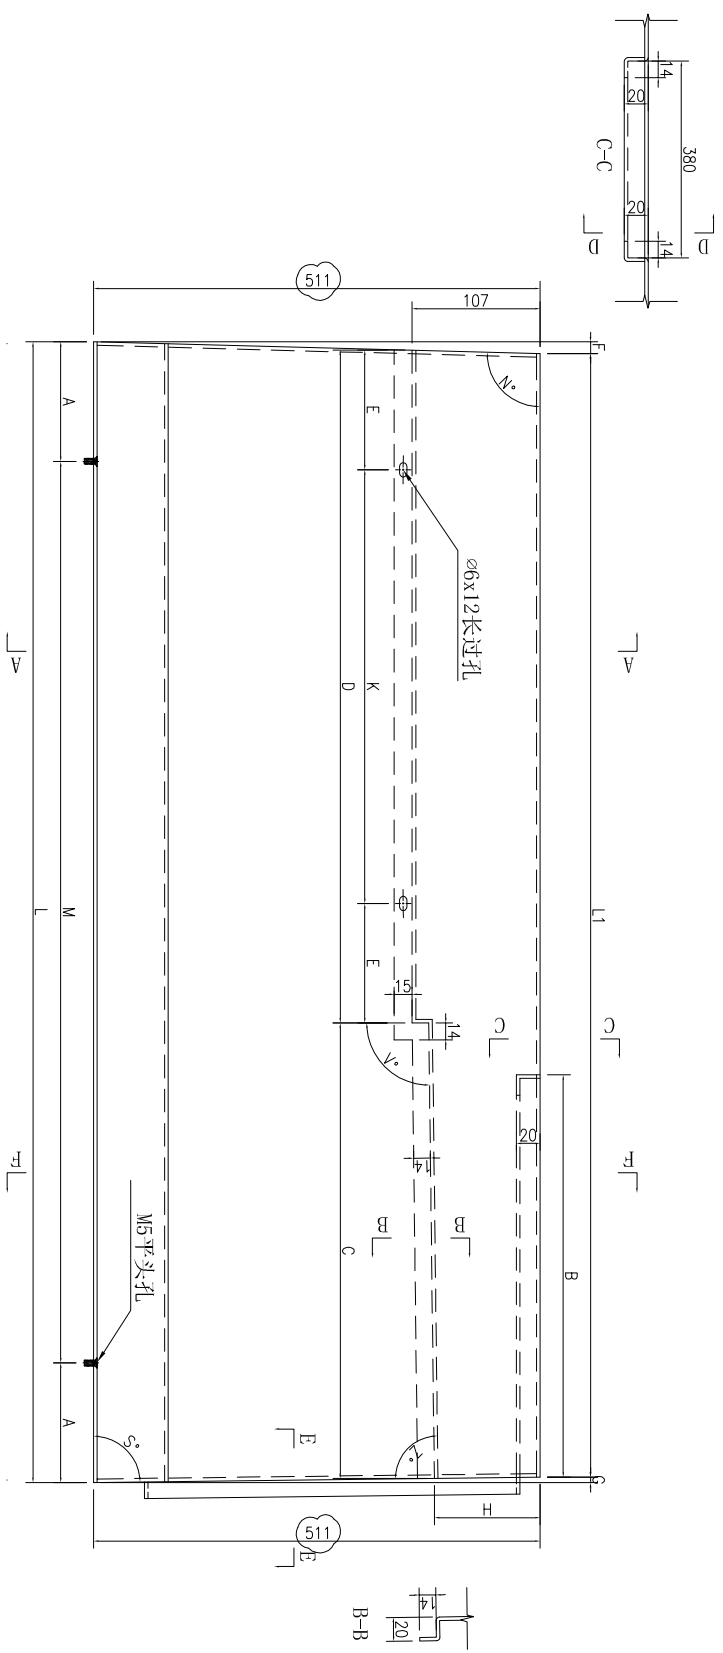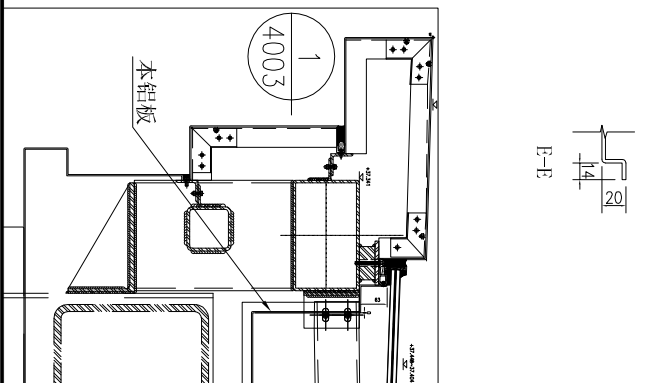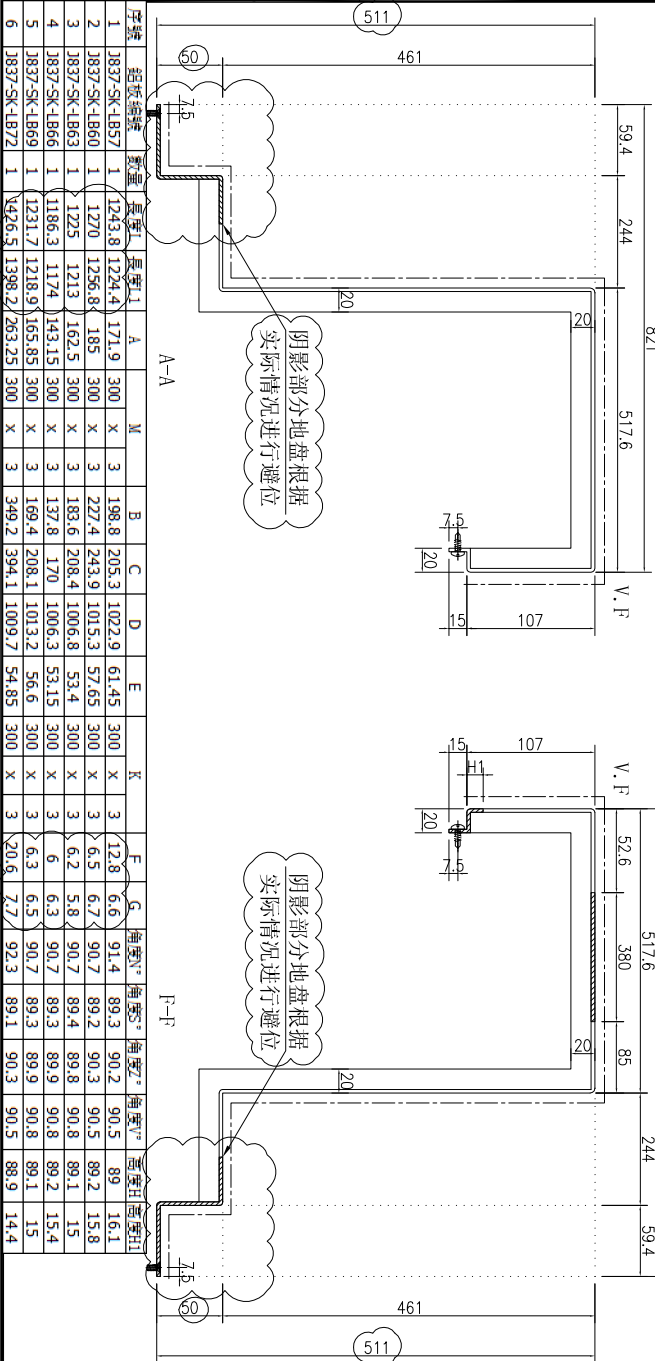

名稱	鋁板加工圖	制圖	吳偉瑜	2020.2.10	修改	A
材料	3mm厚鋁板	復核			日期	2020.4.14
顏色	UCT803649FXL-3(香檳金)	批准			圖號	J837-SK-LB057



工程號 J-837 地盤 觀塘

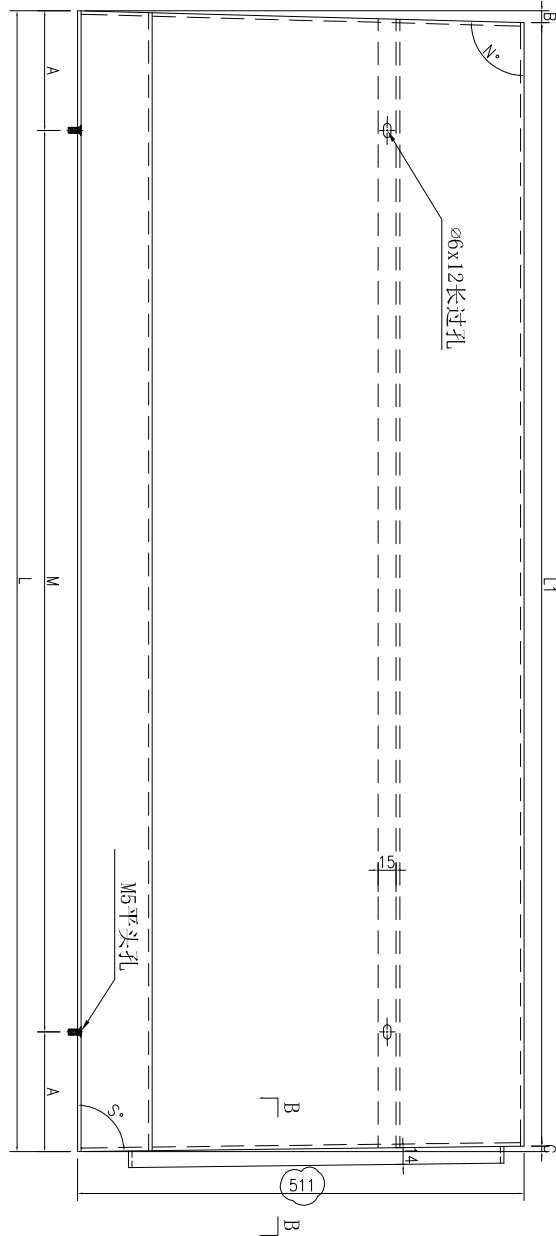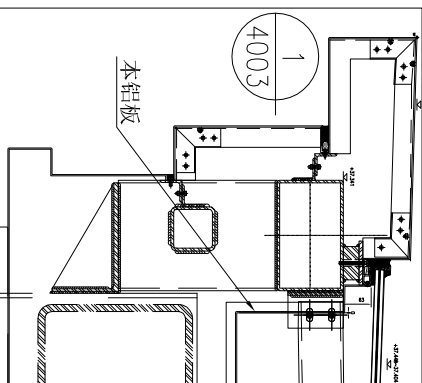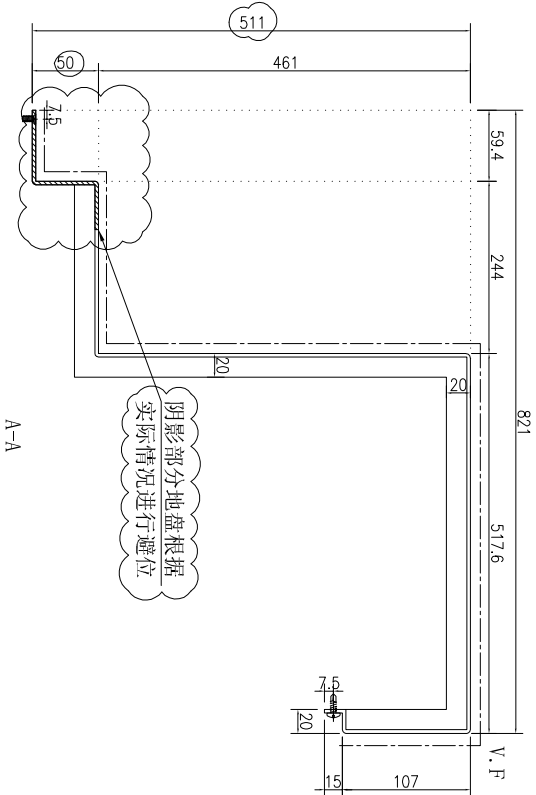


序號	鋁板編號	數量	長度L	長度L1	A	M	B	C	角度N°	角度S°
1	J837-SK-LB59	1	1232	1219.2	166	300	6.3	6.5	90.7	89.3
2	J837-SK-LB62	1	1225.8	1213	162.9	300	6.3	6.5	90.7	89.3
3	J837-SK-LB65	1	1225.4	1212.6	162.7	300	6.3	6.5	90.7	89.3
4	J837-SK-LB68	1	1232.4	1219.6	166.2	300	6.3	6.5	90.7	89.3

名稱	鋁板加工圖	制圖	吳禕瑜	2020.2.10	修改	A
材料	3mm厚鋁板	復核			日期	2020.4.14
顏色	UCT803649FXL-3(香檳金)	批准			圖號	J837-SK-LB059



美特鋁質 有限公司
MIDI Aluminium Fabricator Ltd.





工程號 J-837 地盤 觀塘

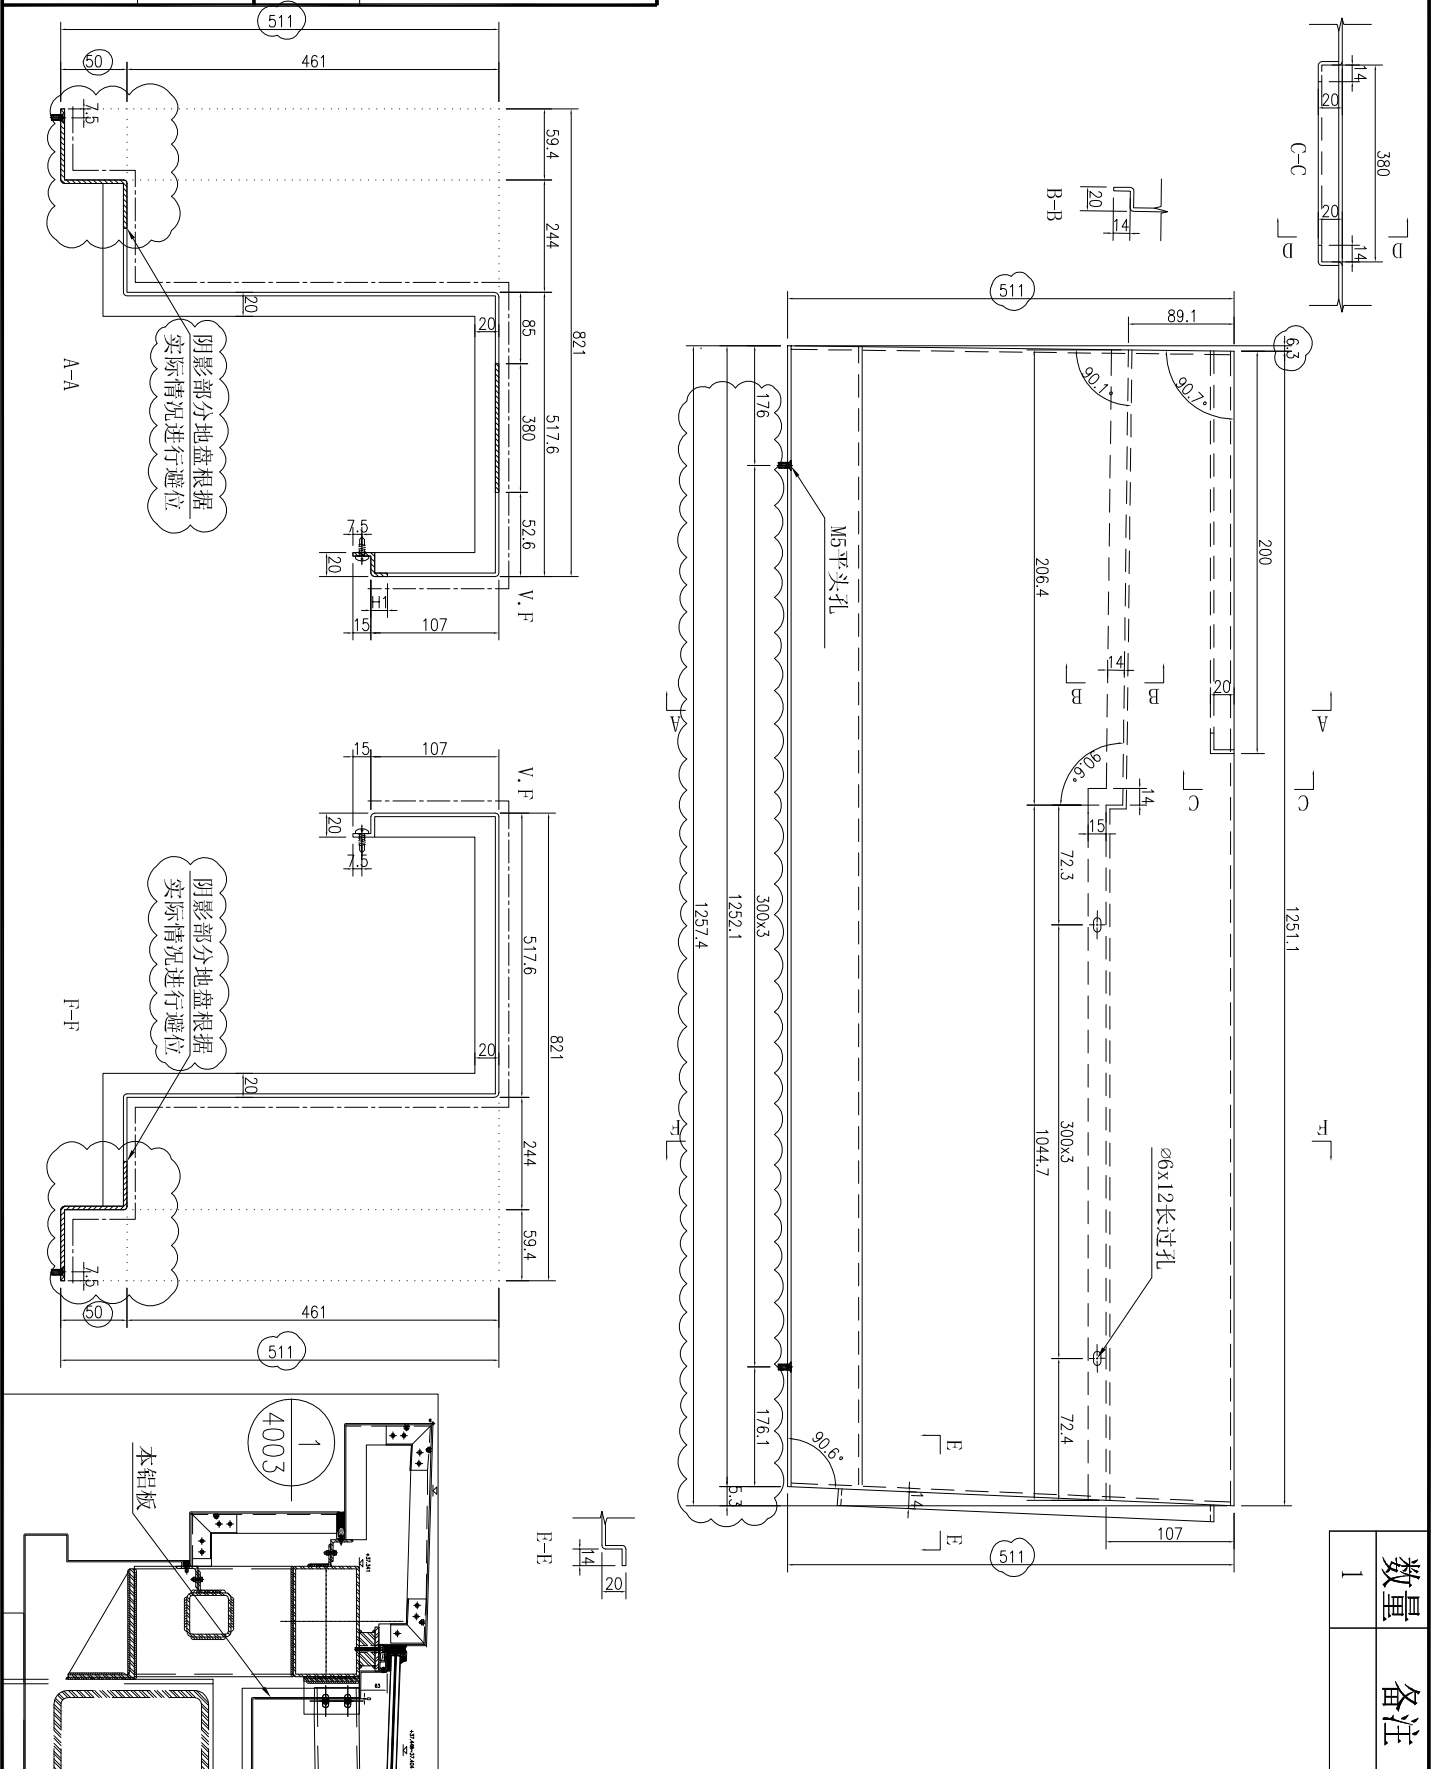

名稱	鋁板加工圖	制圖	吳偉瑜	2020.2.10	修改	A
材料	3mm厚鋁板	復核			日期	2020.4.14
顏色	UCT803649FXL-3(香檳金)	批准			圖號	J837-SK-LB070




工程號 J-837 地盤 觀塘

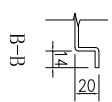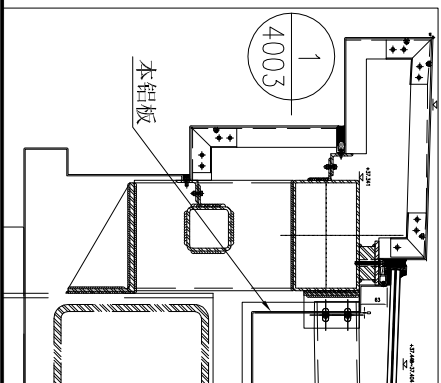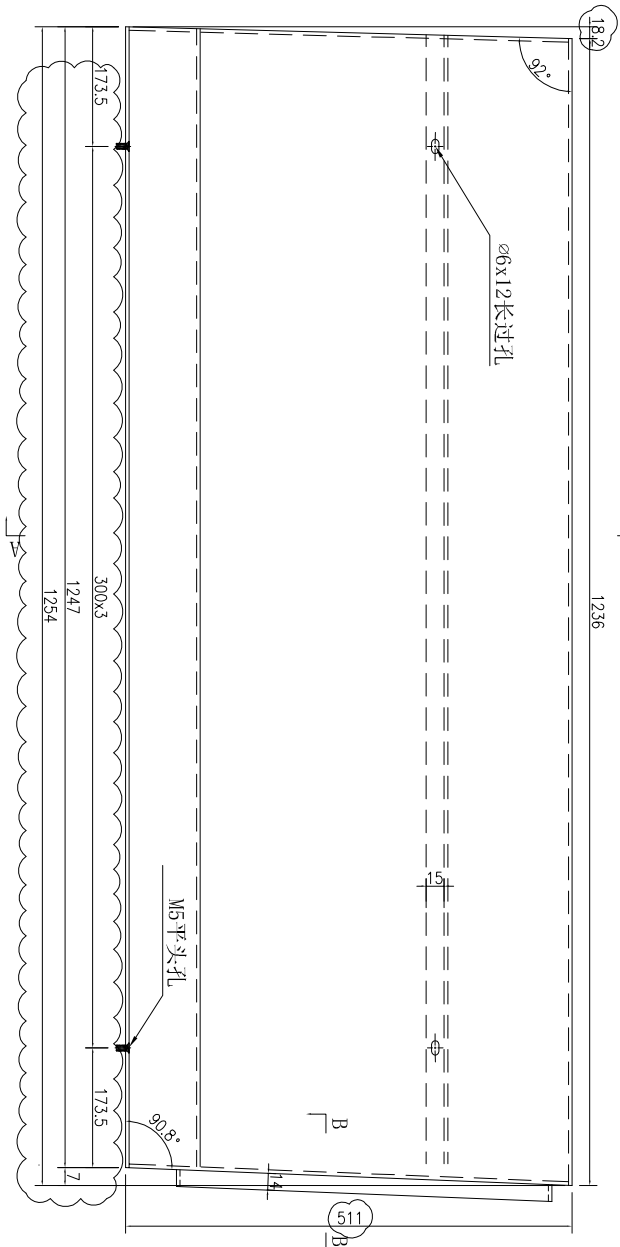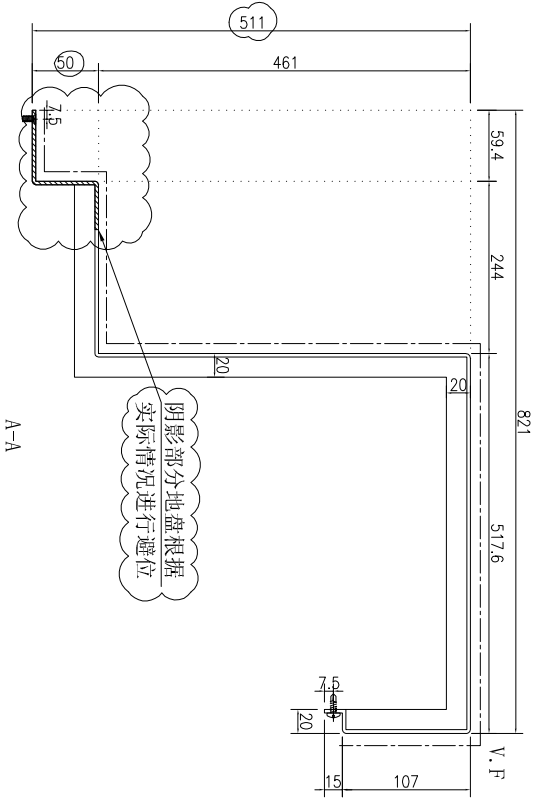







数量	备注
1	

名稱	鋁板加工圖	制圖	吳禕瑜	2020.2.10	修改	A	
材料	3mm厚鋁板	復核			日期	2020.4.14	
顏色	UCT803649FXL-3(香檳金)	批准			圖號	J837-SK-LB071	

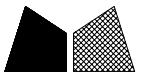


美特鋁質 有限公司
MIDI Aluminium Fabricator Ltd.

工程號 J-837 地盤 觀塘

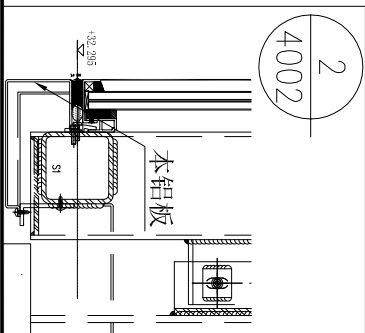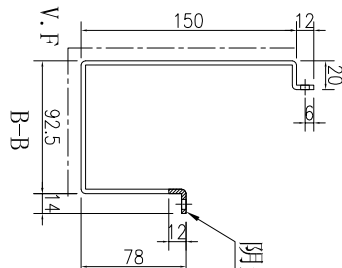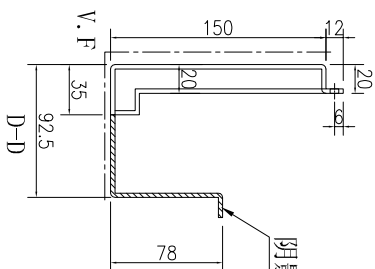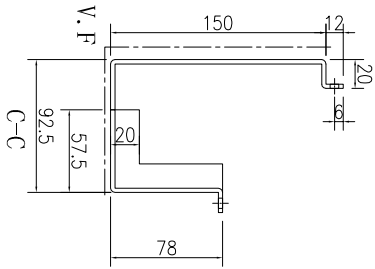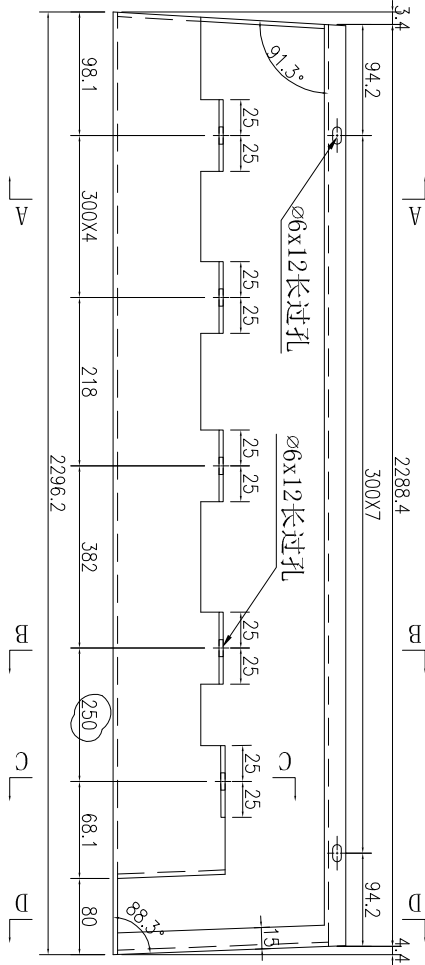
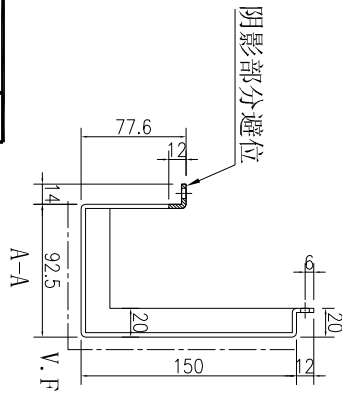


数量	备注
1	

名稱	鋁板加工圖	制圖	吳偉瑜	2020.2.10	修改	A
材料	3mm厚鋁板	復核			日期	2020.4.14
顏色	UCT803649FXL-3(香檳金)	批准			圖號	J837-SK-LB105


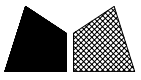


工程號 J-837 地盤 觀塘

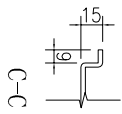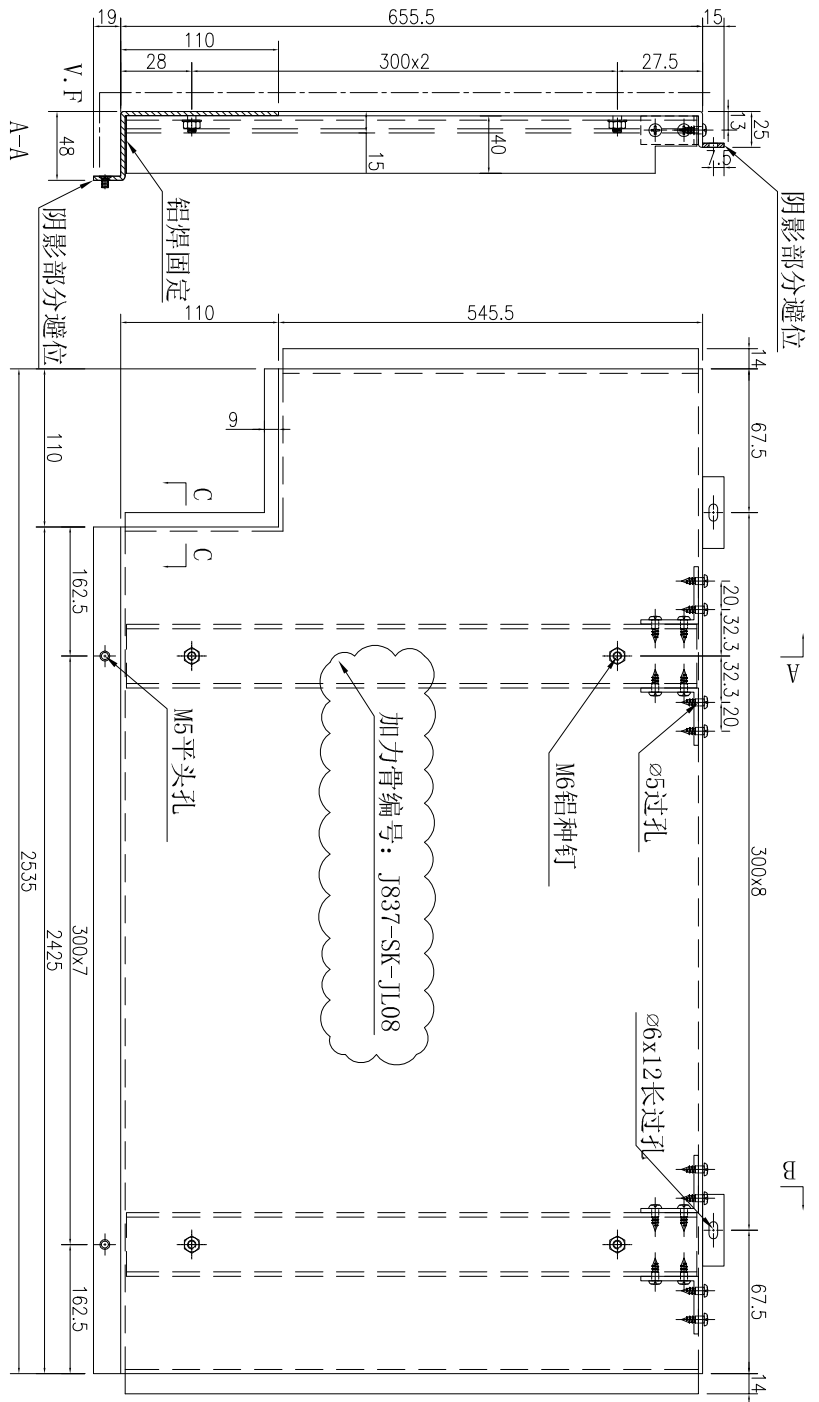


A-A

B-B



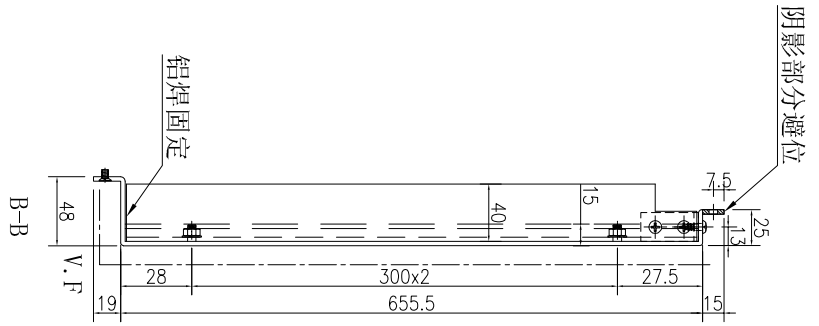
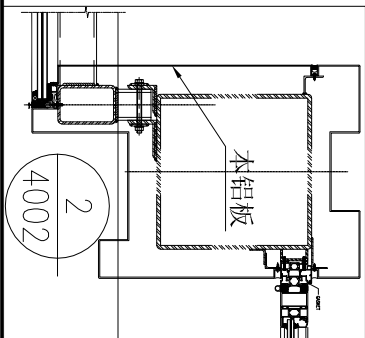


數量	備註
1	

名稱	鋁板加工圖	制圖	吳禕瑜	2020.2.10	修改	A
材料	3mm厚鋁板	復核			日期	2020.4.14
顏色	UCT803649FXL-3(香檳金)	批准			圖號	J837-SK-LB109

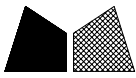

工程號 J-837 地盤 觀塘

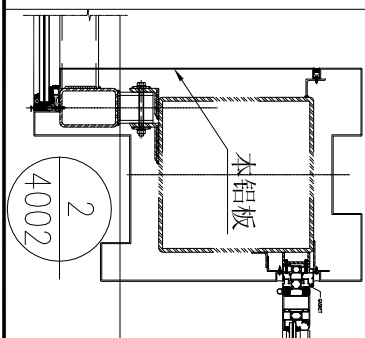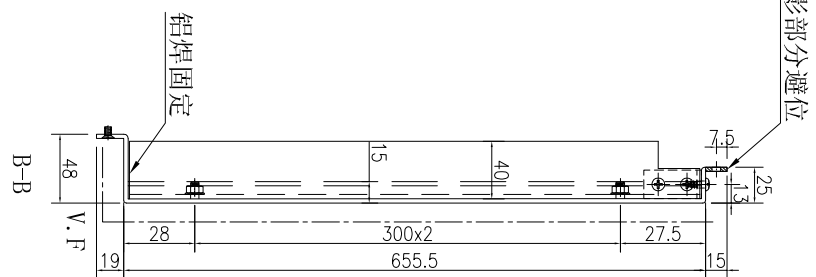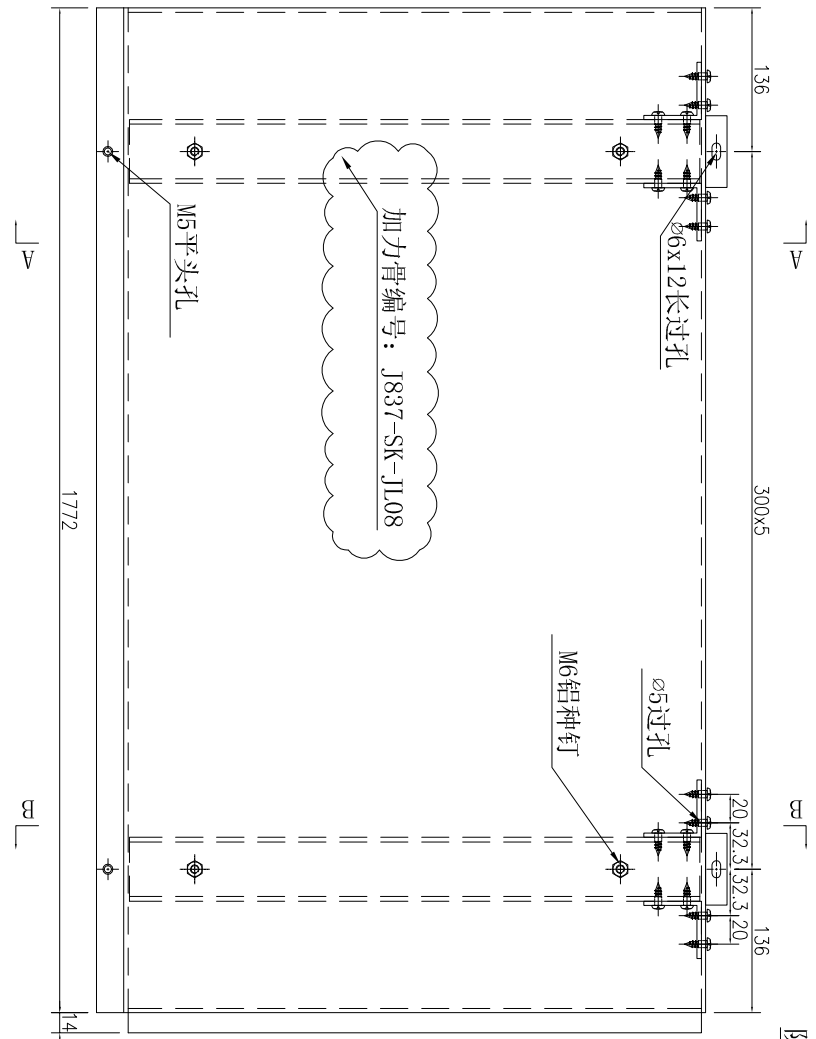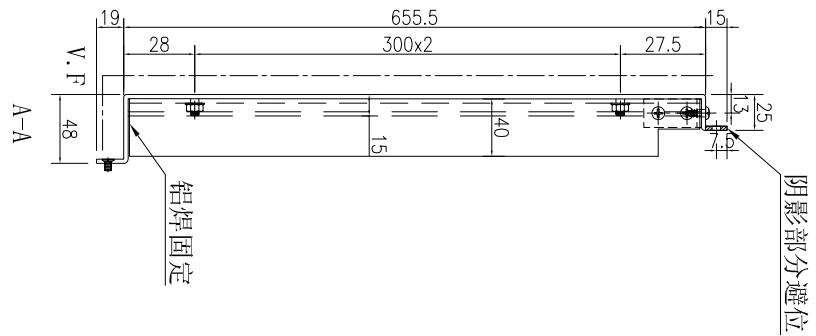




数量	备注
1	

名稱	鋁板加工圖	制圖	吳禕瑜	2020.2.10	修改	A	
材料	3mm厚鋁板	復核			日期	2020.4.14	
顏色	UCT803649FXL-3(香檳金)	批准			圖號	J837-SK-LB110	




美特鋁質 有限公司
MIDI Aluminium Fabricator Ltd.

工程號 J-837 地盤 觀塘

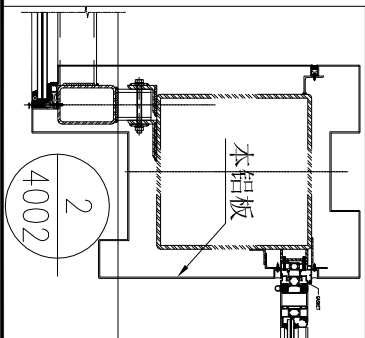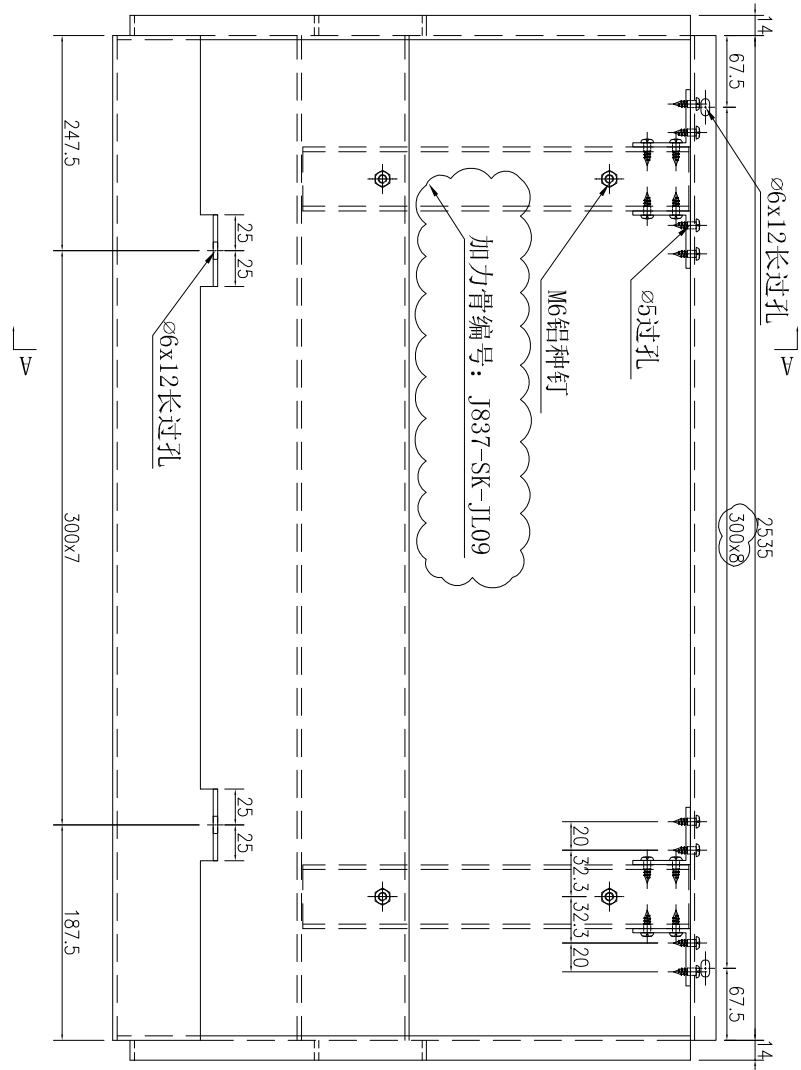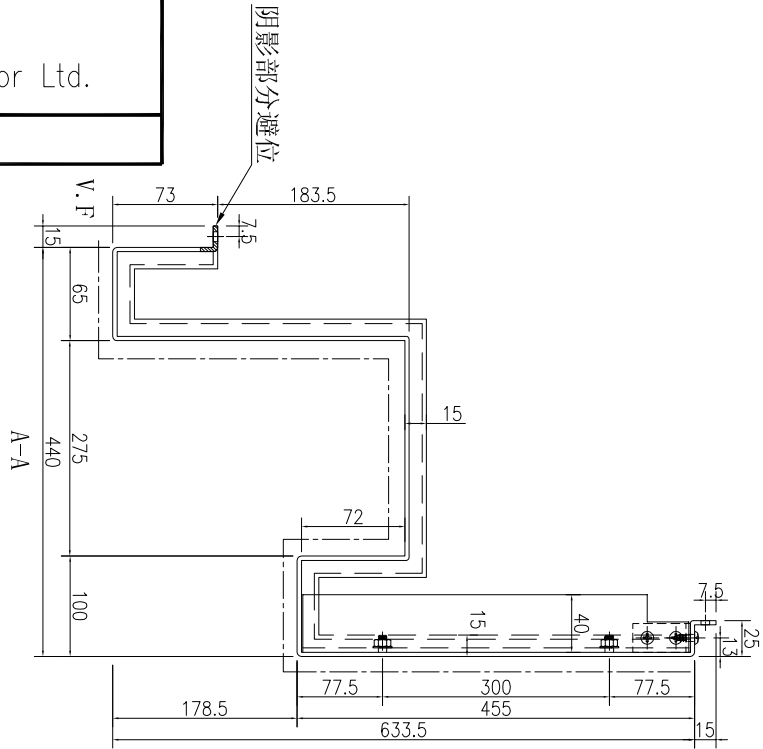






数量	备注
1	

名稱	鋁板加工圖	制圖	吳禕瑜	2020.2.10	修改	A
材料	3mm厚鋁板	復核			日期	2020.4.14
顏色	UCT803649FXL-3(香檳金)	批准			圖號	J837-SK-LB113

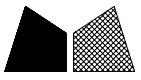

美特鋁質 有限公司
MIDI Aluminium Fabricator Ltd.

工程號 J-837 地盤 觀塘

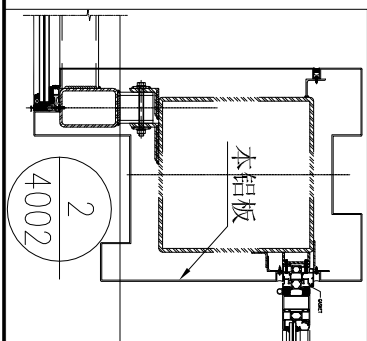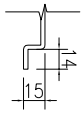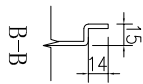
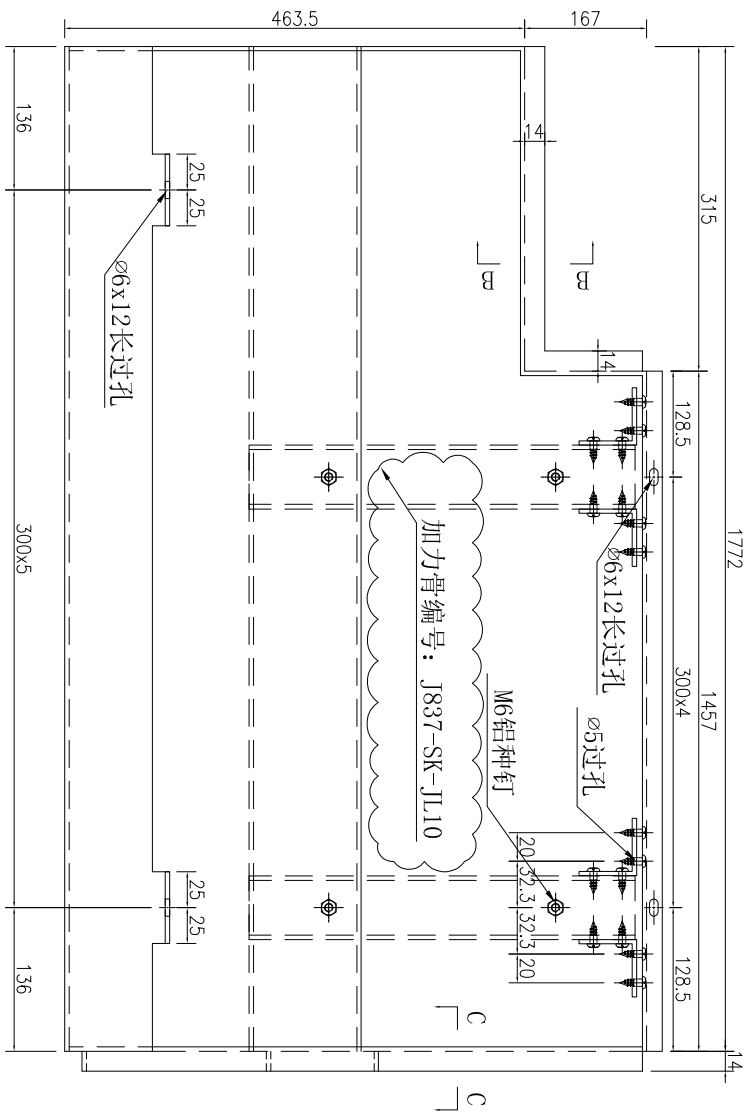
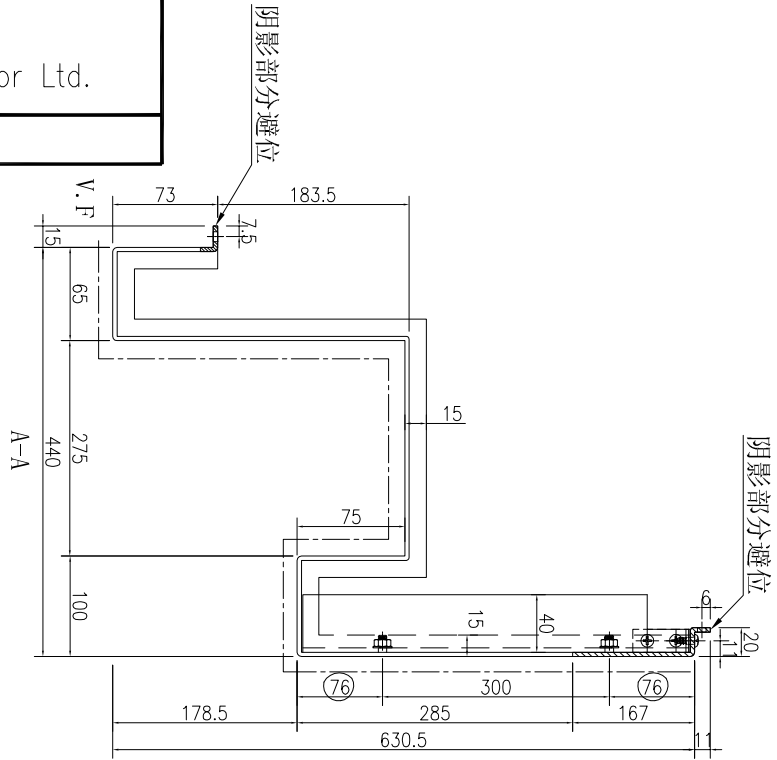


数量	备注
1	

名稱	鋁板加工圖	制圖	吳禕瑜	2020.2.10	修改	A
材料	3mm厚鋁板	復核			日期	2020.4.14
顏色	UCT803649FXL-3(香檳金)	批准			圖號	J837-SK-LB114




工程號 J-837 地盤 觀塘

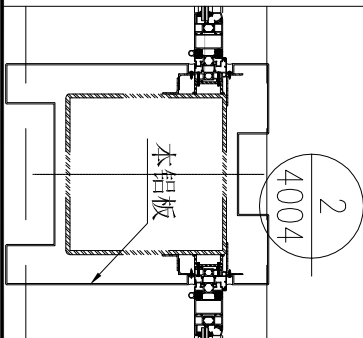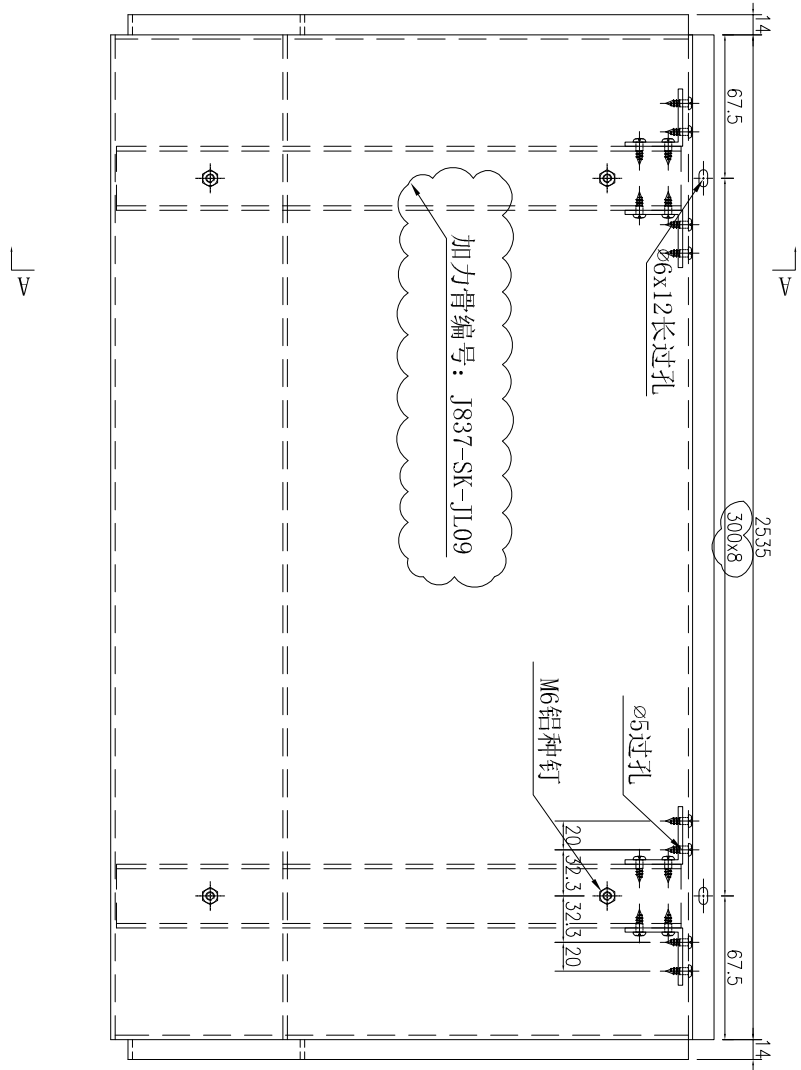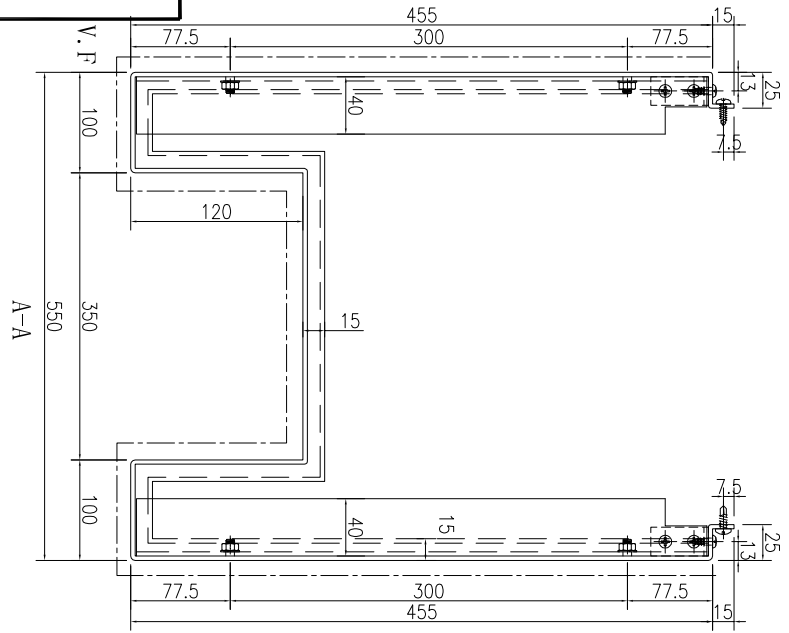





数量	备注
5	

名稱	鋁板加工圖	制圖	吳禕瑜	2020.2.10	修改	A	
材料	3mm厚鋁板	復核			日期	2020.4.14	
顏色	UCT803649FXL-3(香檳金)	批准			圖號	J837-SK-LB115	

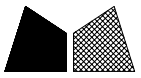


美特鋁質 有限公司
MIDI Aluminium Fabricator Ltd.

工程號 J-837 地盤 觀塘

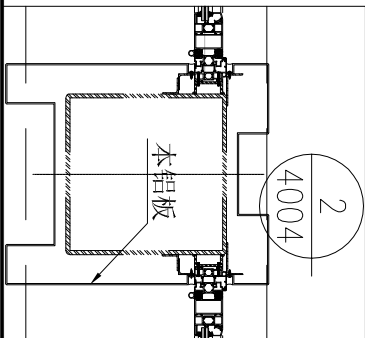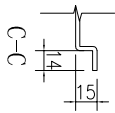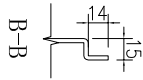
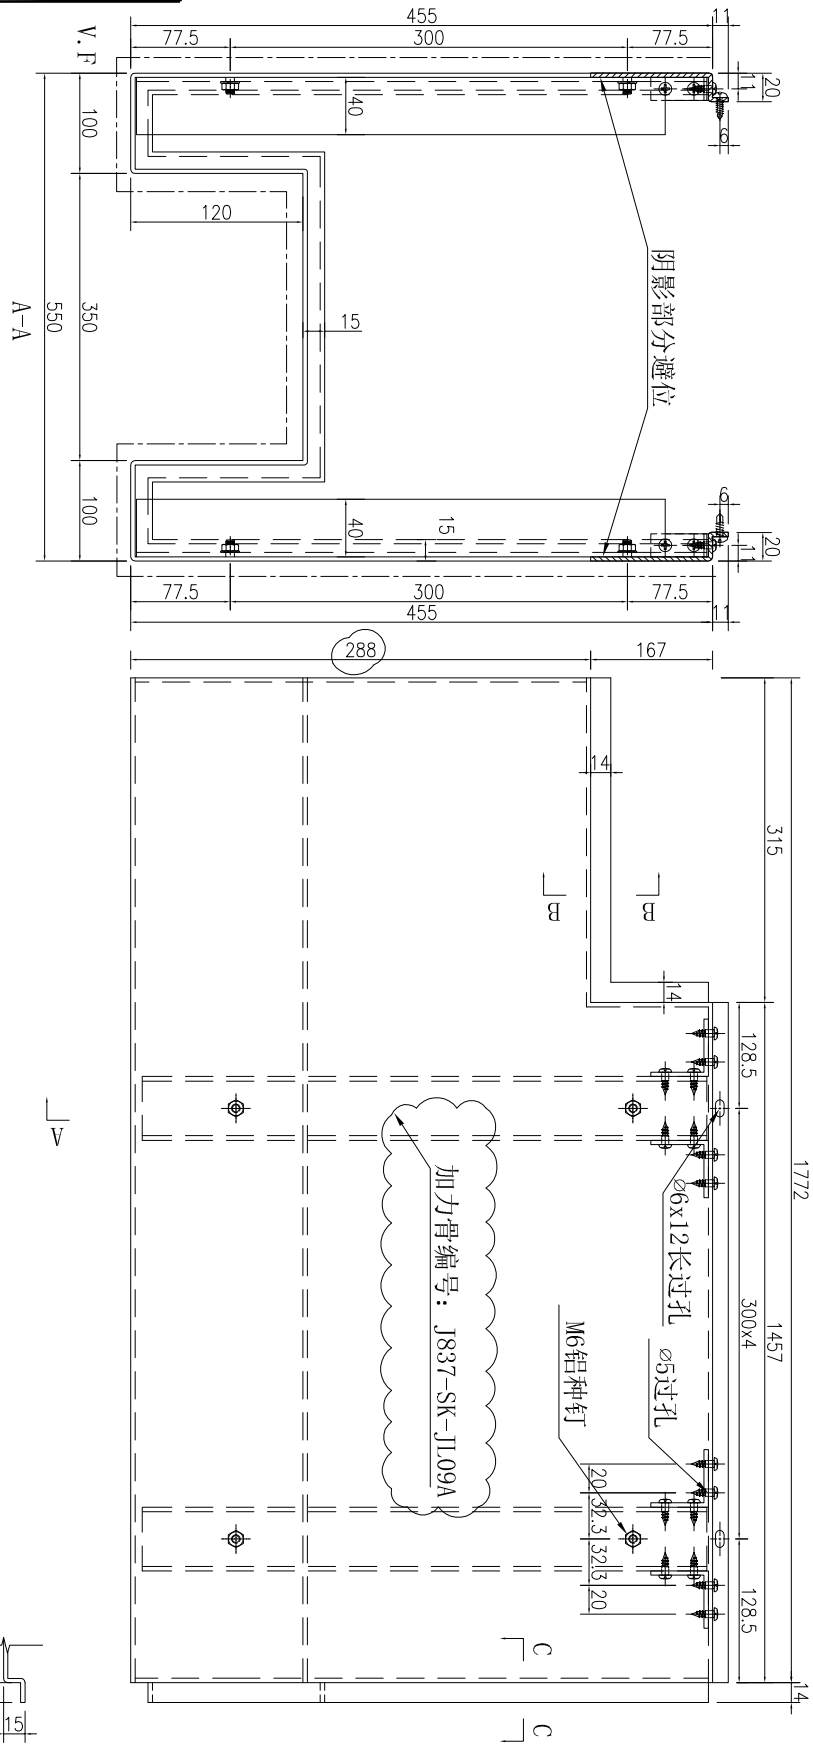


数量	备注
5	

名稱	鋁板加工圖	制圖	吳禕瑜	2020.2.10	修改	A
材料	3mm厚鋁板	復核			日期	2020.4.14
顏色	UCT803649FXL-3(香檳金)	批准			圖號	J837-SK-LB116

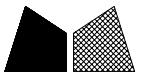


工程號 J-837 地盤 觀塘



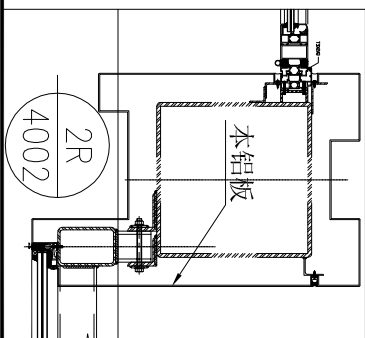
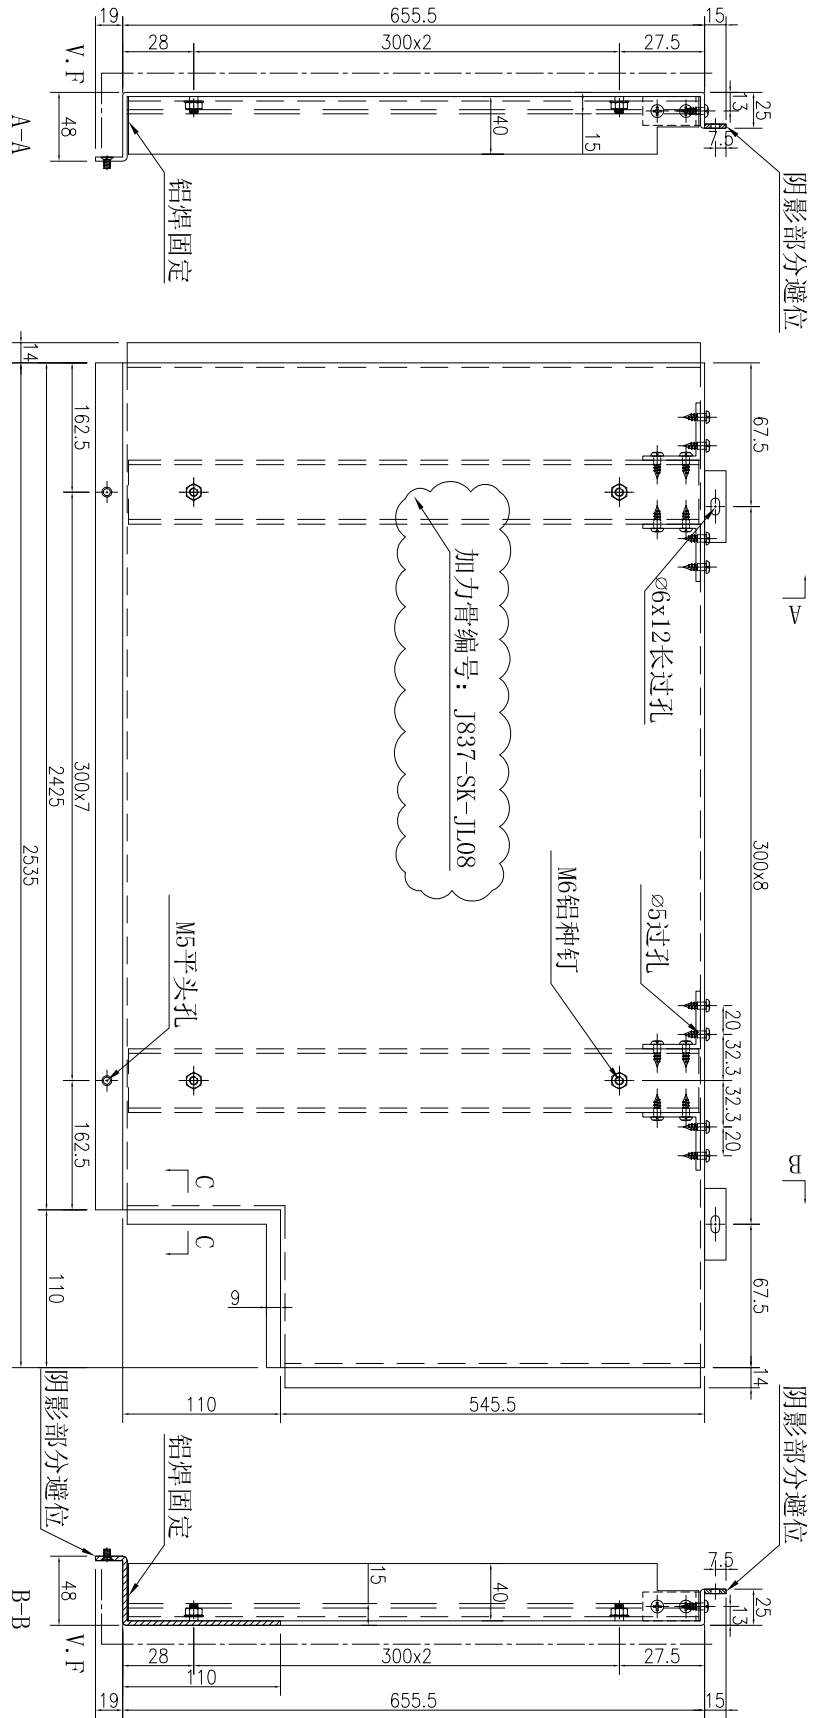


数量	备注
1	

名稱	鋁板加工圖	制圖	吳禕瑜	2020.2.10	修改	A
材料	3mm厚鋁板	復核			日期	2020.4.14
顏色	UCT803649FXL-3(香檳金)	批准			圖號	J837-SK-LB118

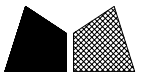

工程號 J-837 地盤 觀塘

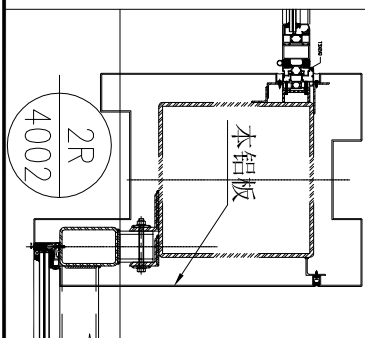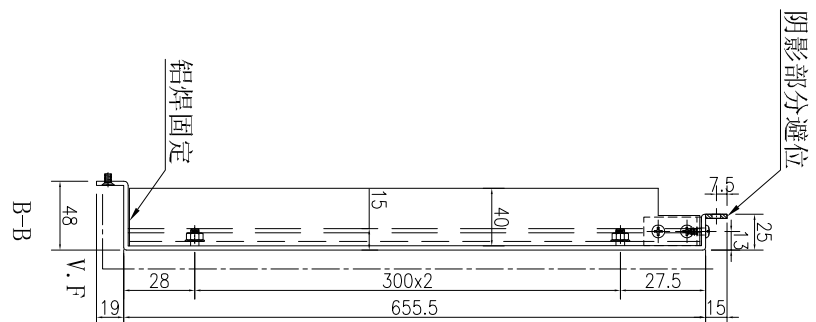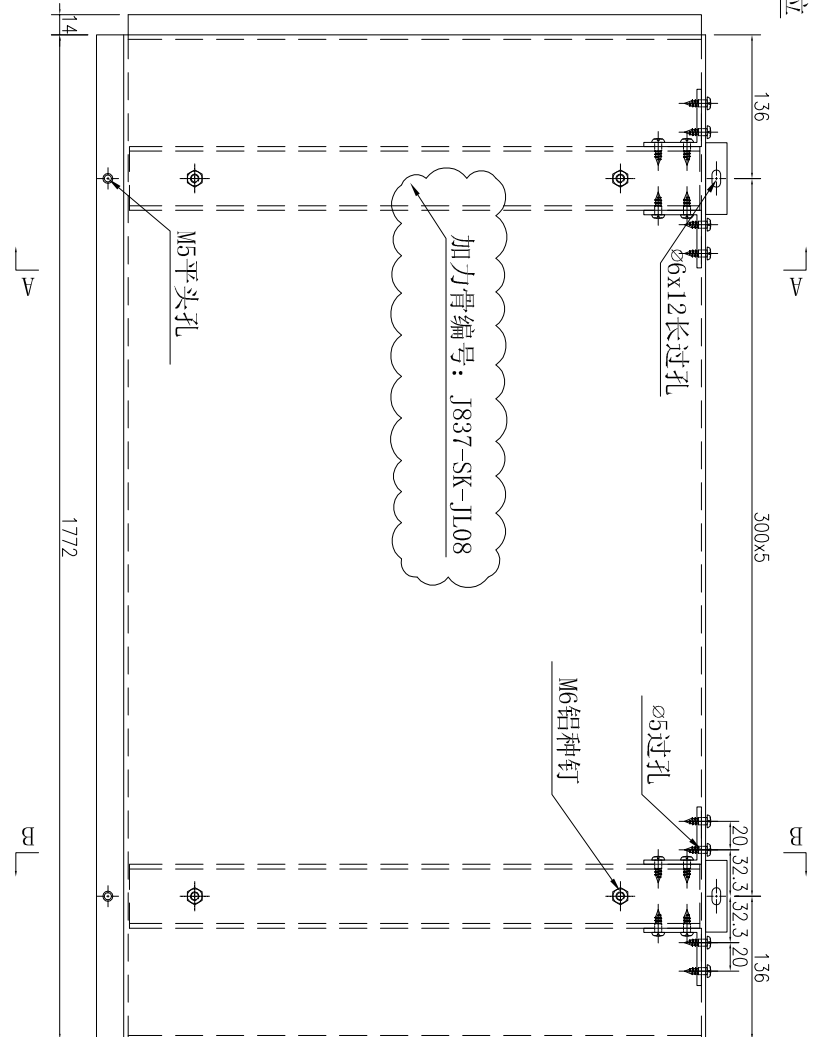
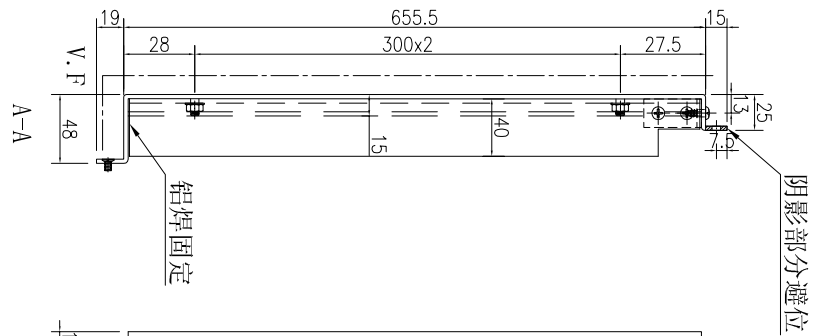


数量	备注
1	

名稱	鋁板加工圖	制圖	吳禕瑜	2020.2.10	修改	A
材料	3mm厚鋁板	復核			日期	2020.4.14
顏色	UCT803649FXL-3(香檳金)	批准			圖號	J837-SK-LB119



工程號 J-837 地盤 觀塘


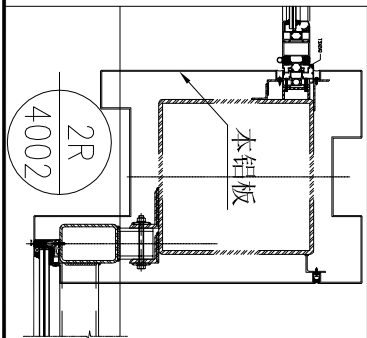
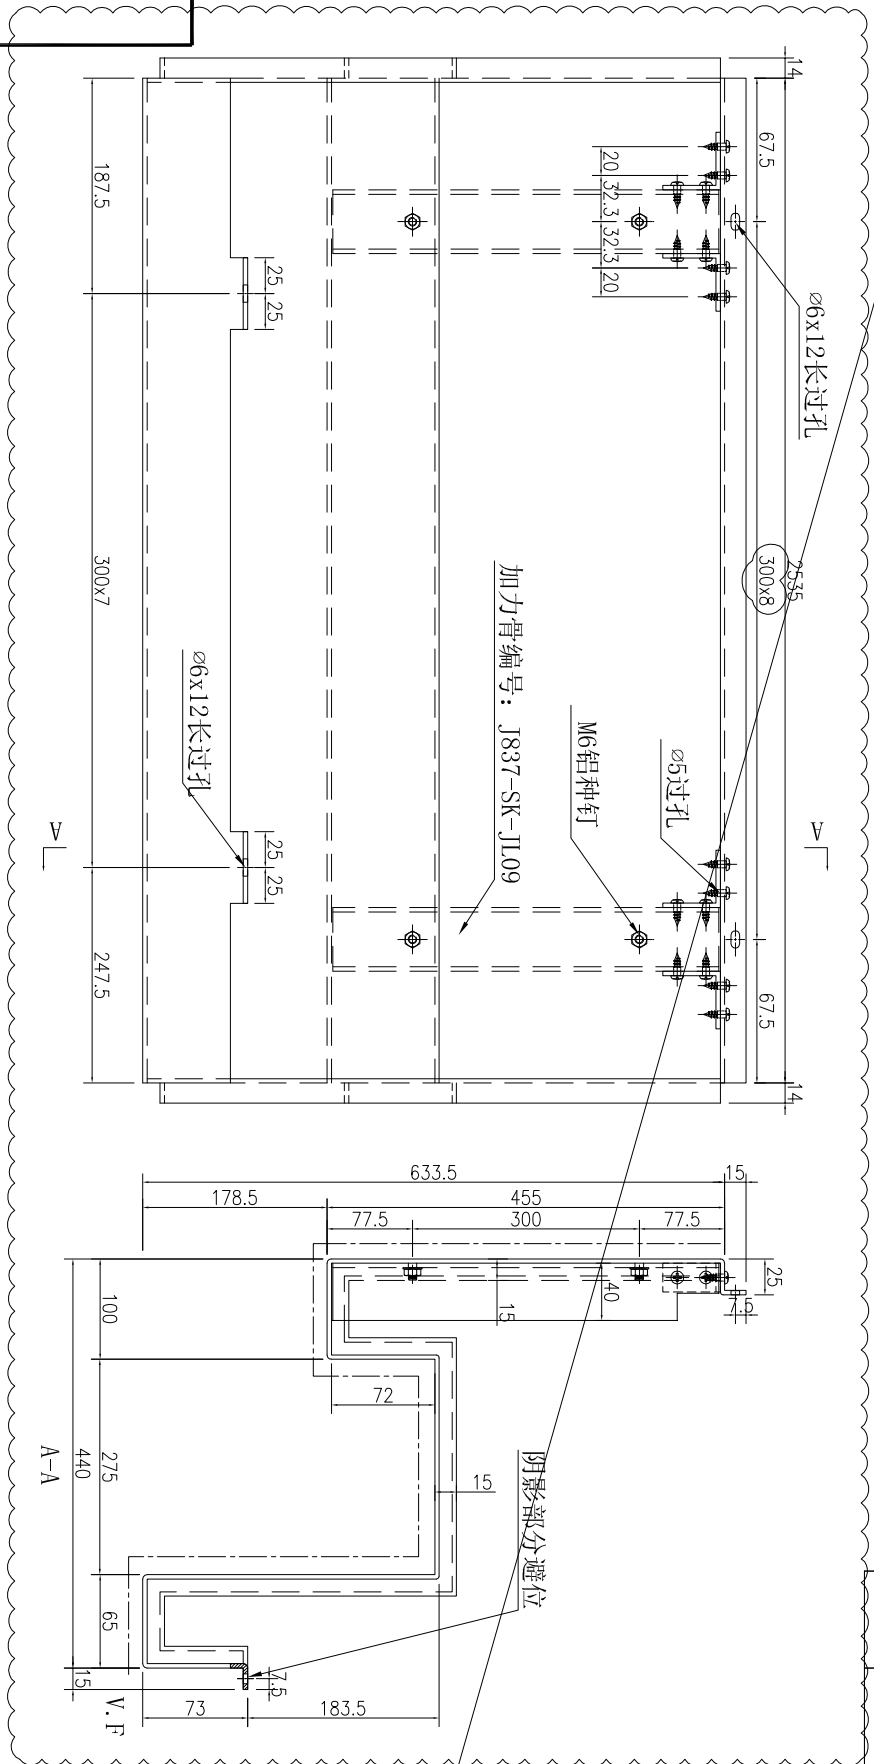


数量	备注
1	

名稱	鋁板加工圖	制圖	吳禕瑜	2020.2.10	修改	A
材料	3mm厚鋁板	復核			日期	2020.4.14
顏色	UCT803649FXL-3(香檳金)	批准			圖號	J837-SK-LB121




工程號 J-837 地盤 觀塘

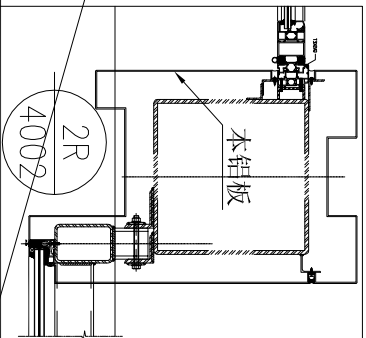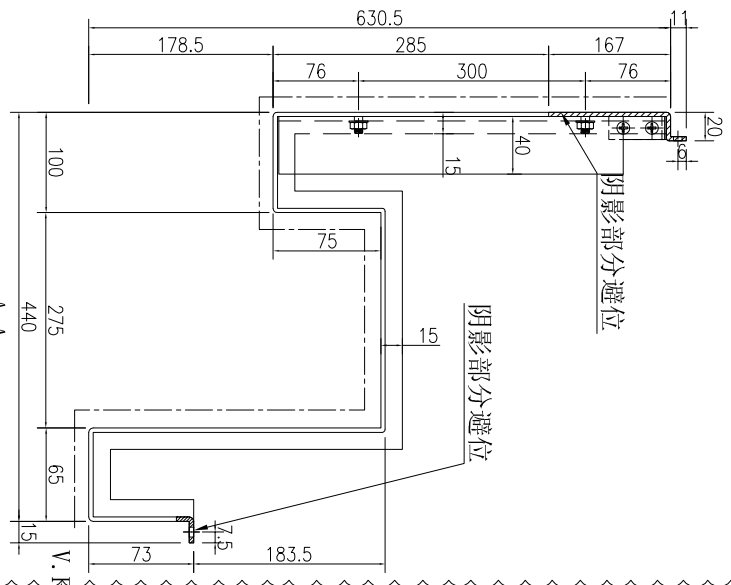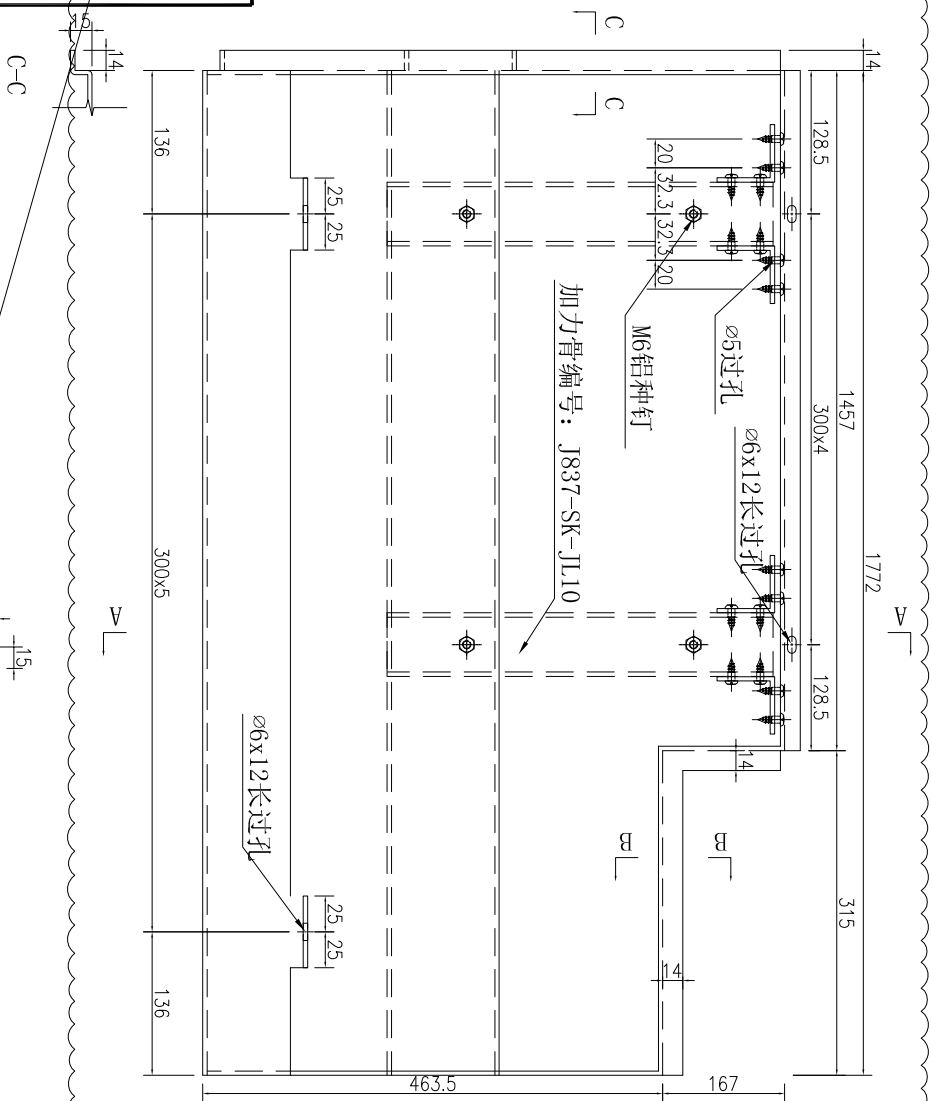





数量	备注
1	

名稱	鋁板加工圖	制圖	吳禕瑜	2020.2.10	修改	A
材料	3mm厚鋁板	復核			日期	2020.4.14
顏色	UCT803649FXL-3(香檳金)	批准			圖號	J837-SK-LB122

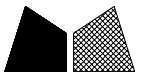


美特鋁質 有限公司
MIDI Aluminium Fabricator Ltd.

工程號 J-837 地盤 觀塘

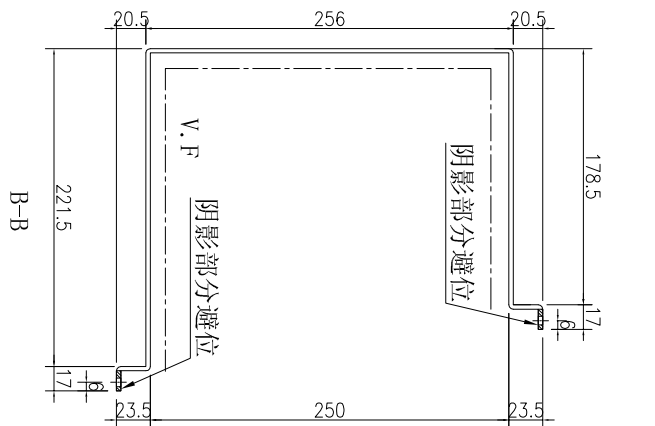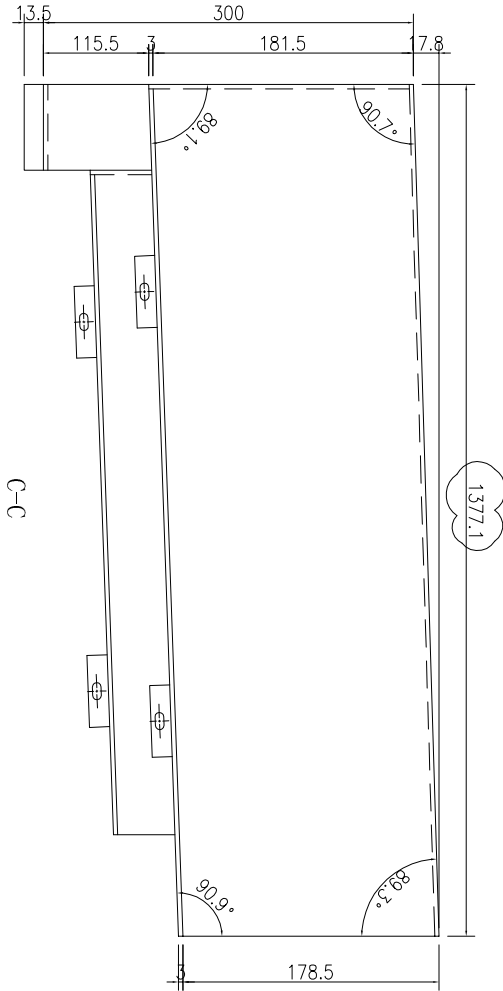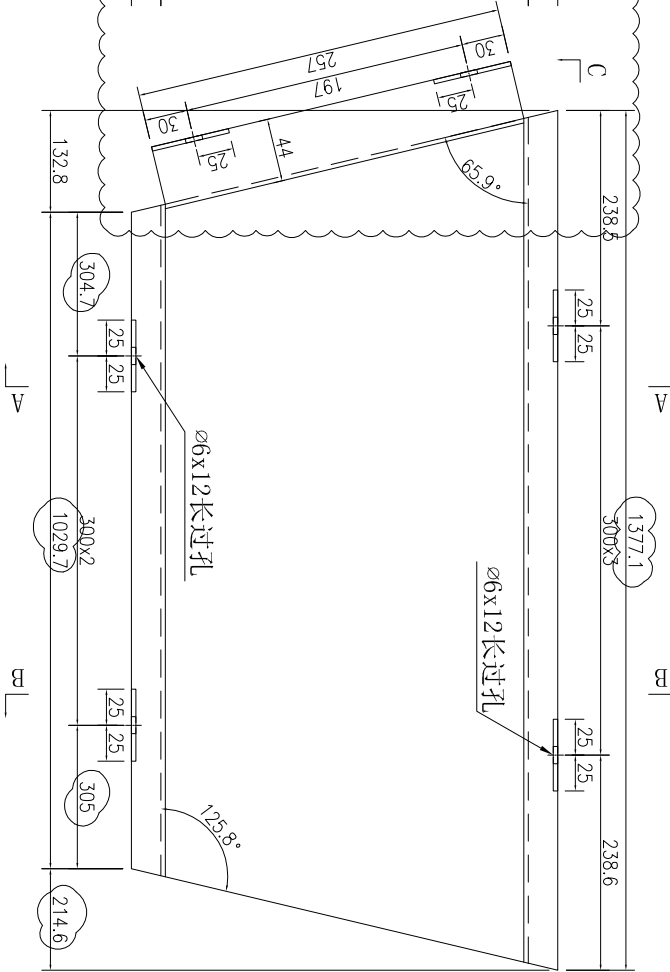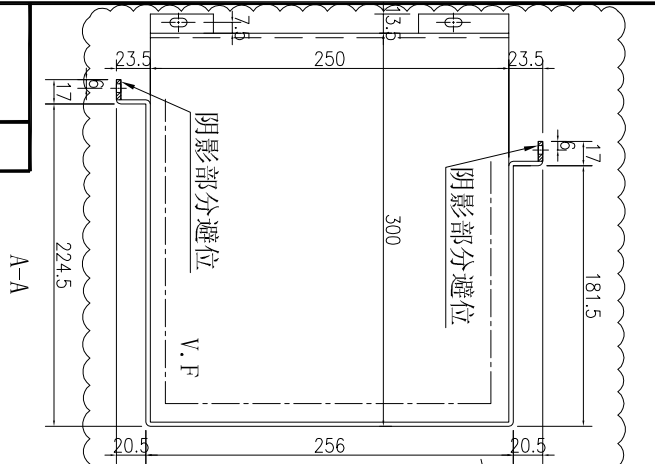





数量	备注
1	

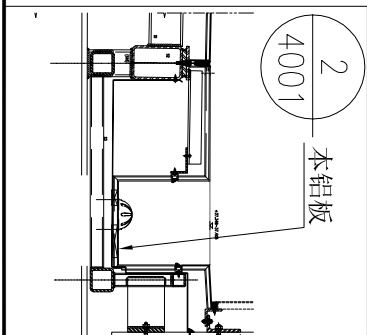


名稱	鋁板加工圖	制圖	吳禕瑜	2020.2.10	修改	A
材料	3mm厚鋁板	復核			日期	2020.4.14
顏色	UCT803649FXL-3(香檳金)	批准			圖號	J837-SK-LB145




工程號 J-837 地盤 觀塘

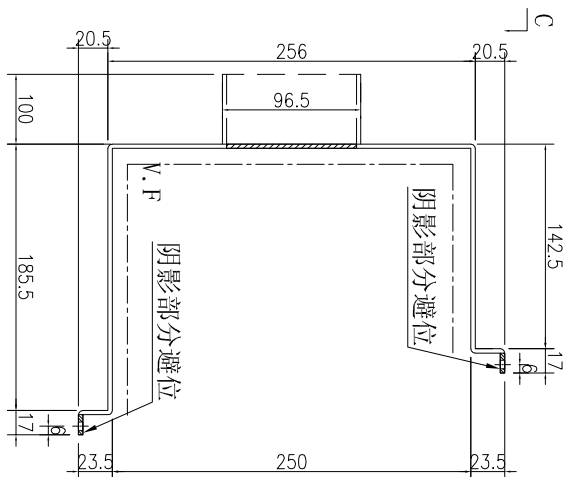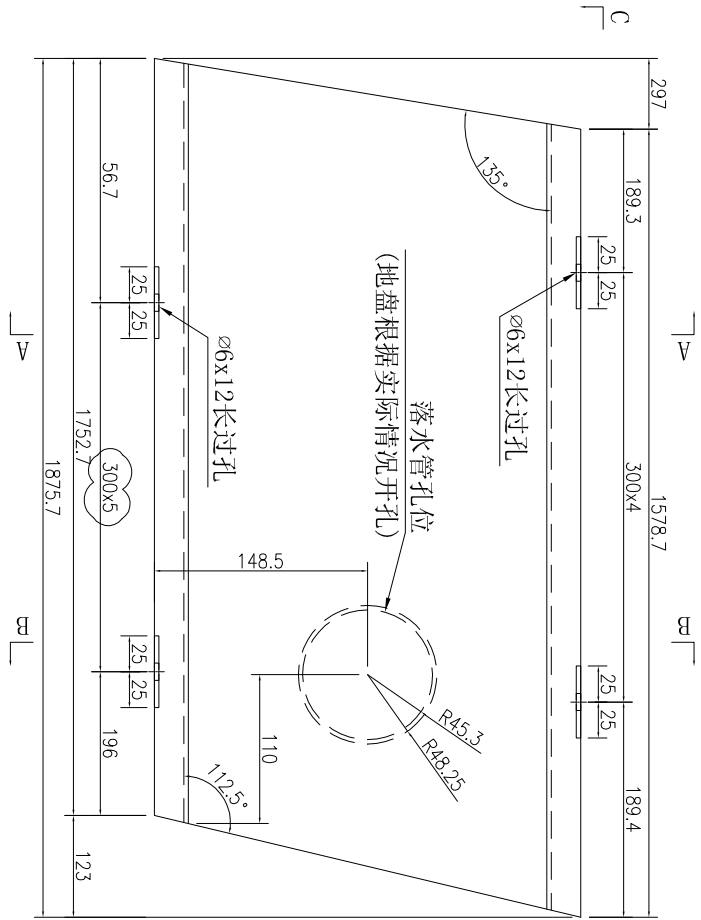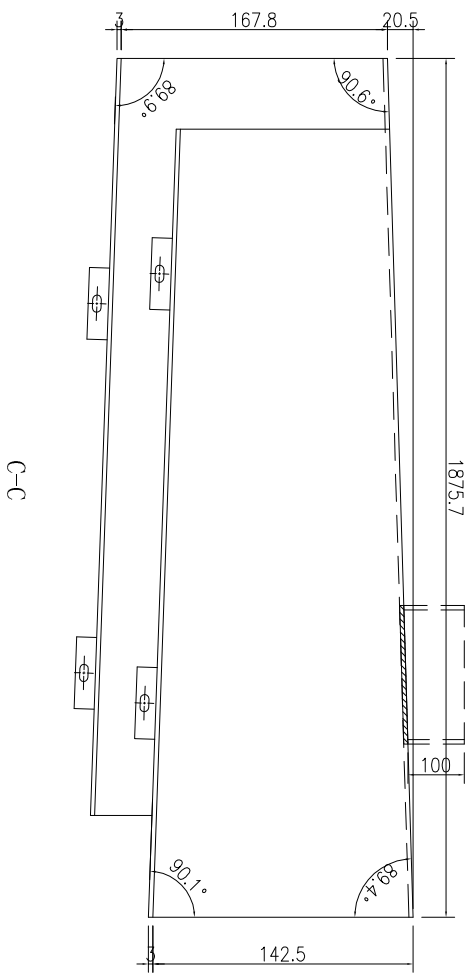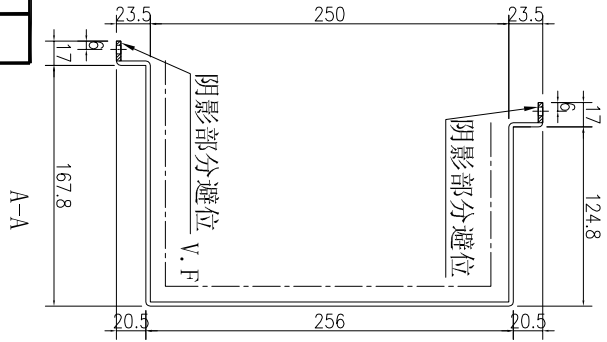





数量	备注
1	

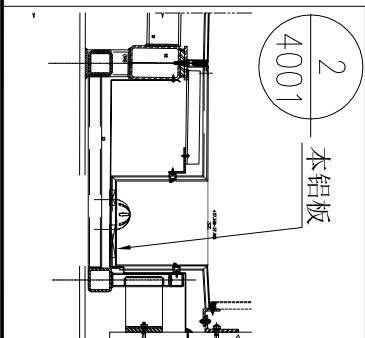

名稱	鋁板加工圖	制圖	吳偉瑜	2020.2.10	修改	A	
材料	3mm厚鋁板	復核			日期	2020.4.14	
顏色	UCT803649FXL-3 (香檳金)	批准			圖號	J837-SK-LB151	

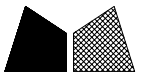


工程號 J-837 地盤 觀塘

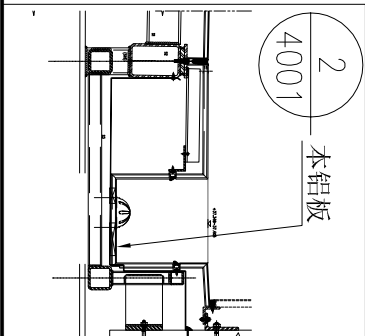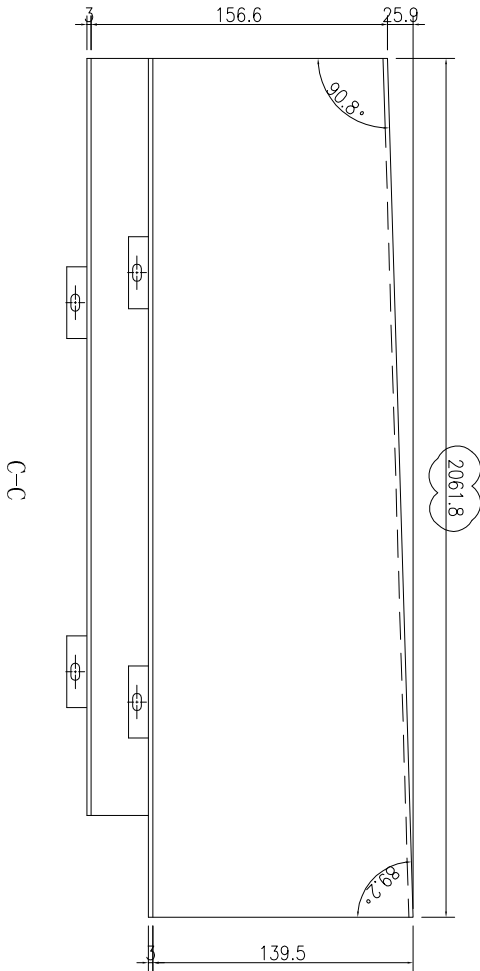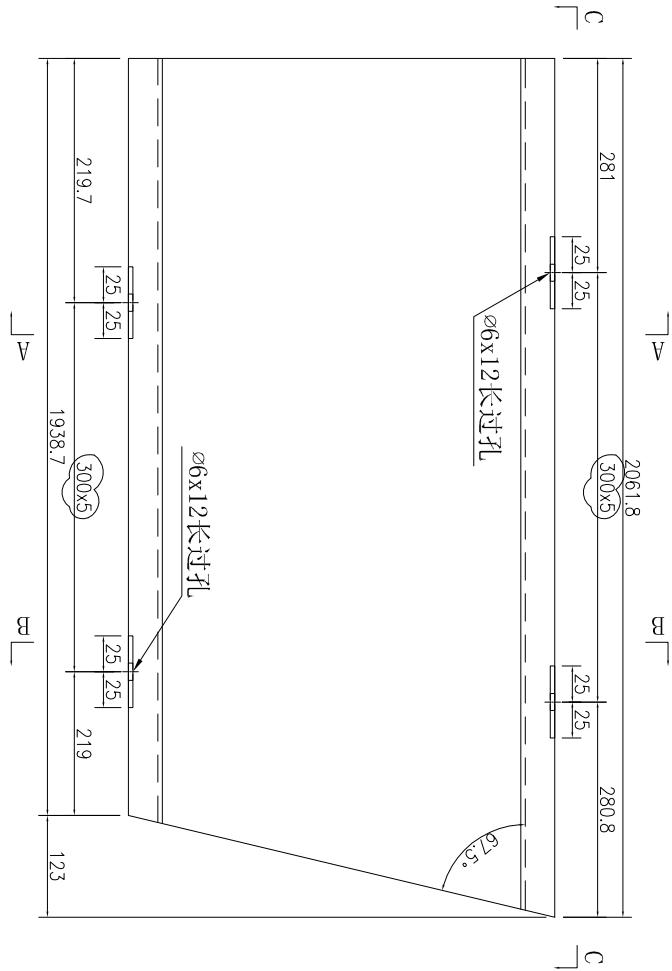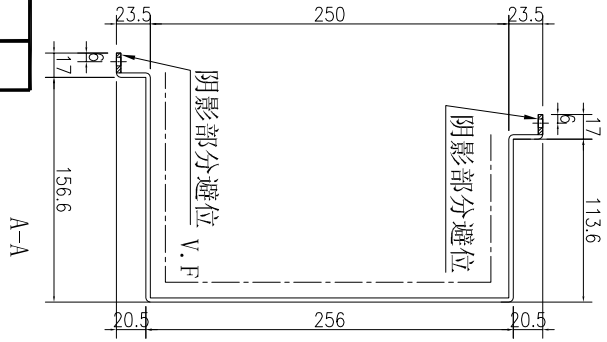






数量	备注
1	

名稱	鋁板加工圖	制圖	吳禕瑜	2020.2.10	修改	A
材料	3mm厚鋁板	復核			日期	2020.4.14
顏色	UCT803649FXL-3(香檳金)	批准			圖號	J837-SK-LB163

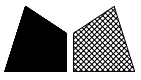


美特鋁質 有限公司
MIDI Aluminium Fabricator Ltd.

工程號 J-837 地盤 觀塘

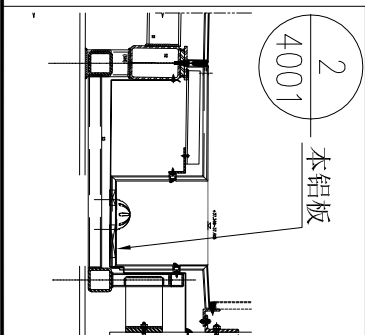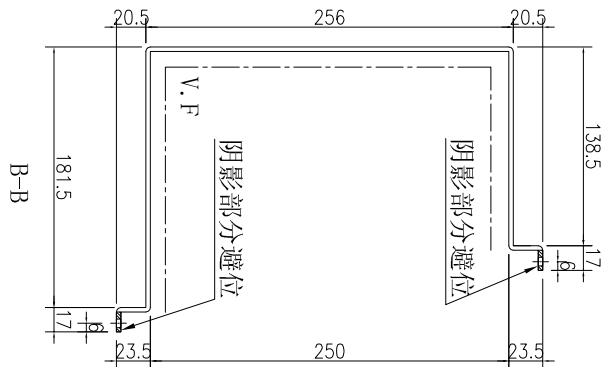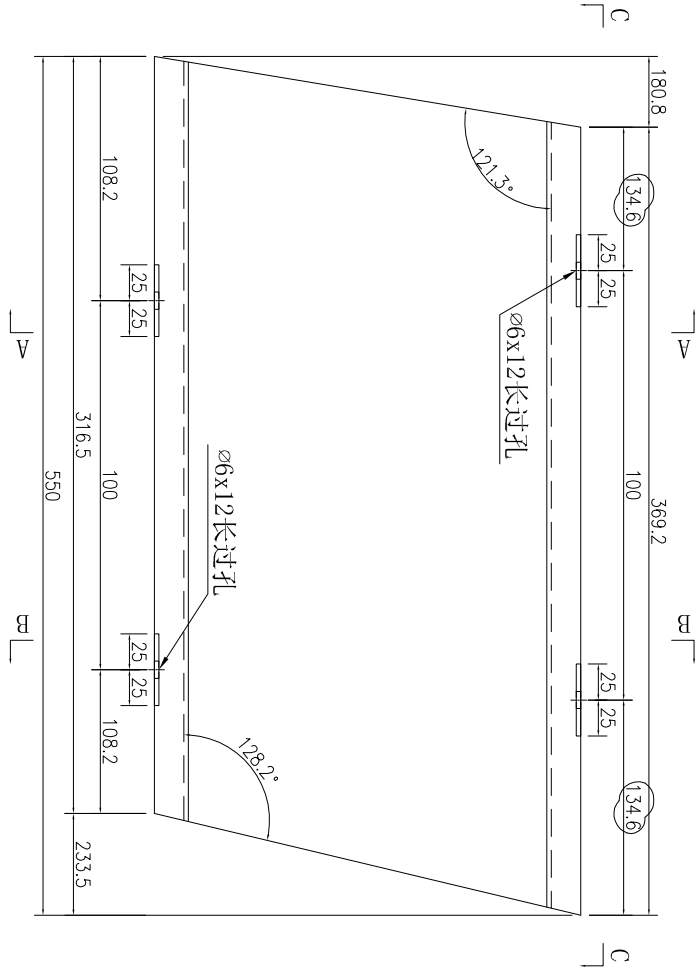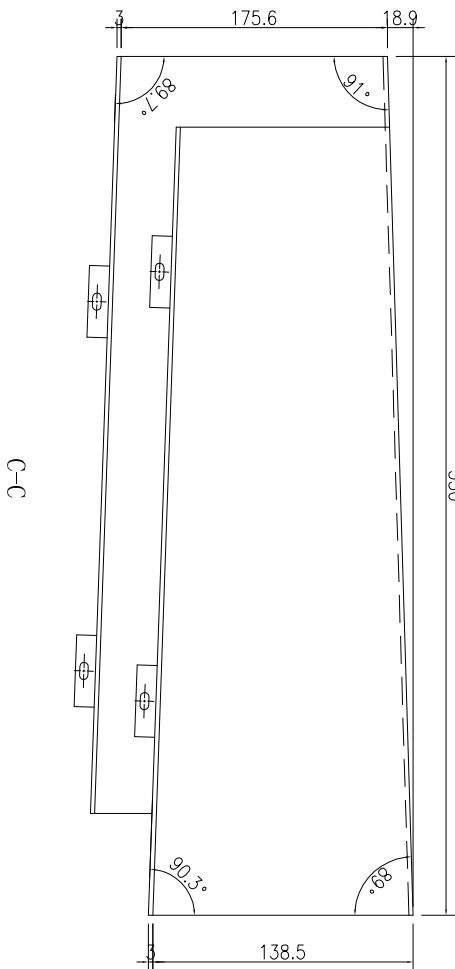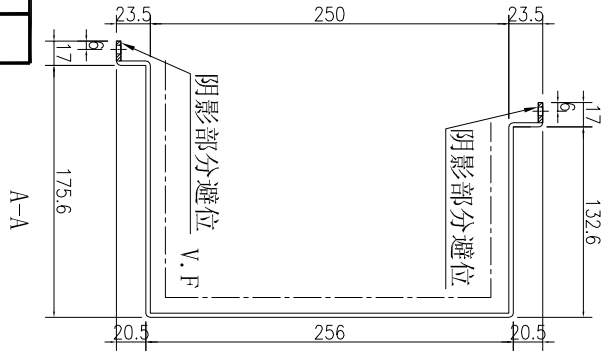

数量	备注
1	


名稱	鋁板加工圖	制圖	吳禕瑜	2020.2.10	修改	A
材料	3mm厚鋁板	復核			日期	2020.4.14
顏色	UCT803649FXL-3(香檳金)	批准			圖號	J837-SK-LB168

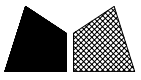


美特鋁質 有限公司
MIDI Aluminium Fabricator Ltd.


工程號	J-837	地盤	觀塘
-----	-------	----	----

序號	鋁板編號	數量	長度	A	N	9	
1	J837-SK-LB170	1	2820	60	300	X	9
2	J837-SK-LB170A	2	955	177.5	300	X	2
3	J837-SK-LB172	1	2677.5	138.75	300	X	8
4	J837-SK-LB188	1	2970	135	300	X	9

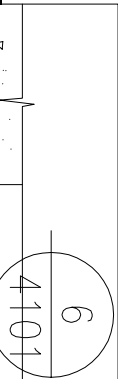




名稱	鋁板加工圖	制圖	吳偉瑜	2020.2.10	修改	A
材料	3mm厚鋁板	復核			日期	2020.4.14
顏色	由香港確定	批准			圖號	J837-SK-LB170

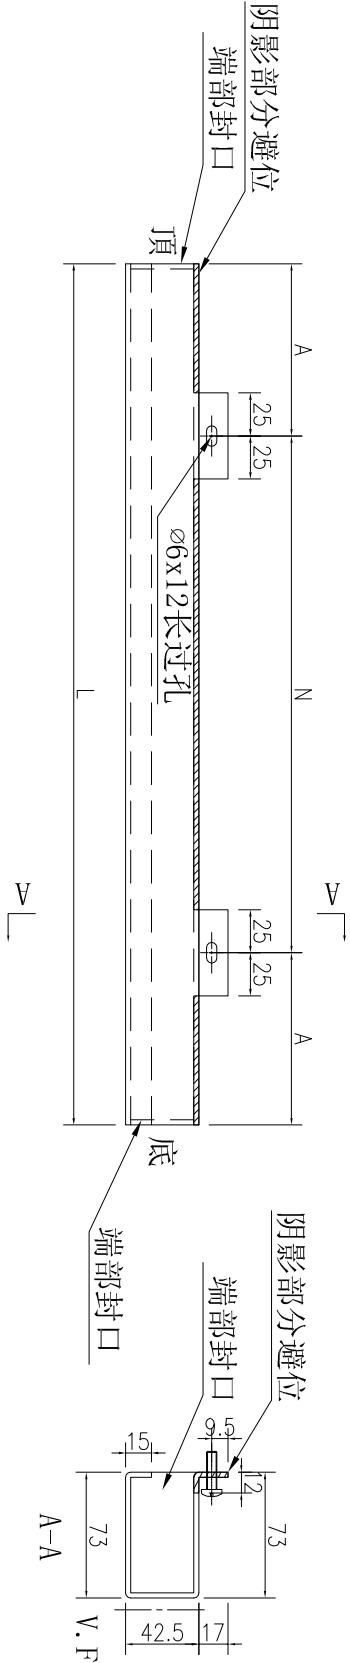

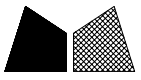


工程號	J-837	地盤	觀塘
-----	-------	----	----


序號	鋁板編號	數量	長度L	A	N	
1	J837-SK-LB171	1	2677.5	138.75	300	8
2	J837-SK-LB187	1	2970	135	300	9
3	J837-SK-LB187A	1	955	177.5	300	2

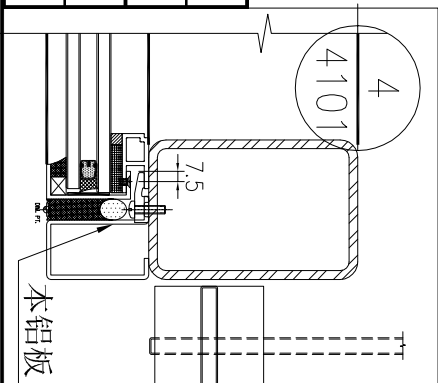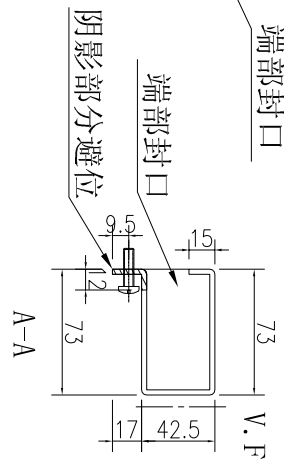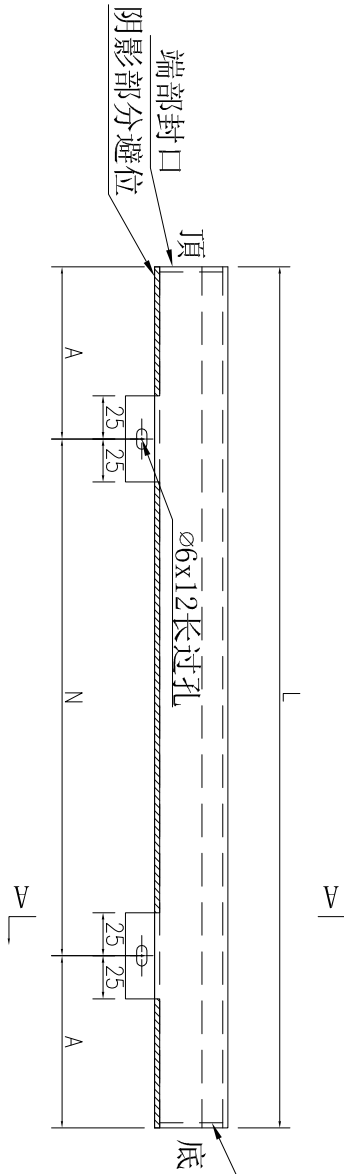


名稱	鋁板加工圖	制圖	吳禕瑜	2020.2.10	修改	A	
材料	3mm厚鋁板	復核			日期	2020.4.14	
顏色	由香港確定	批准			圖號	J837-SK-LB171	

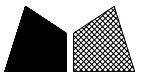


工程號 J-837 地盤 觀塘

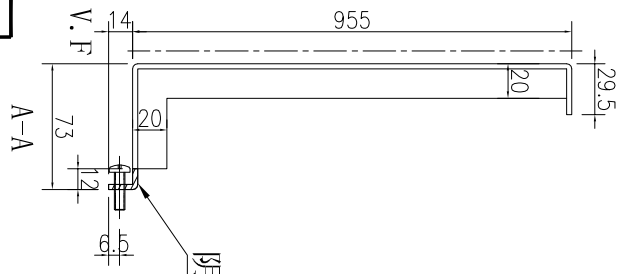


阴影部分避位

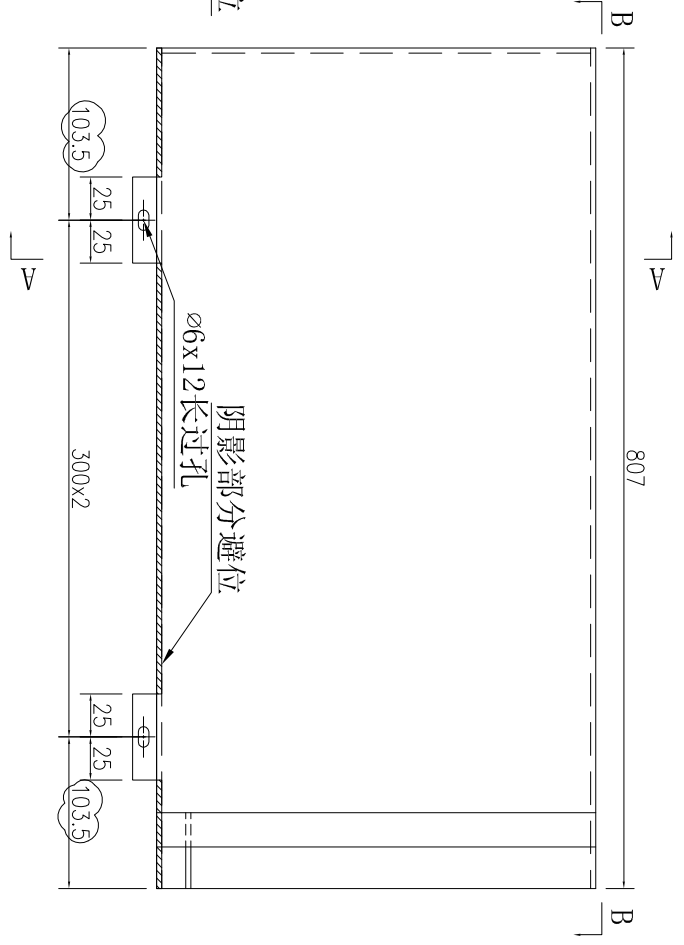

阴影部分避位
 $\varnothing 6 \times 12$ 长过孔

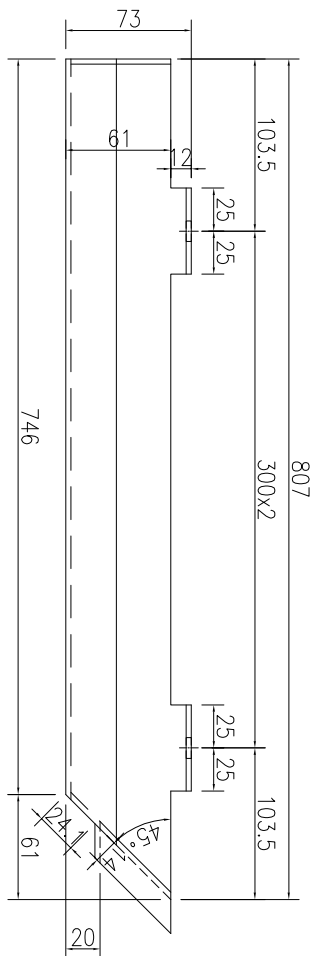

B-B



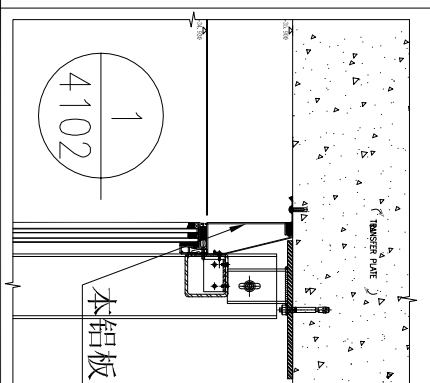


数量	备注
1	

名稱	鋁板加工圖	制圖	吳禕瑜	2020.2.10	修改	A	
材料	3mm厚鋁板	復核			日期	2020.4.14	
顏色	由香港確定	批准			圖號	J837-SK-LB179	




工程號	J-837	地盤	觀塘
-----	-------	----	----

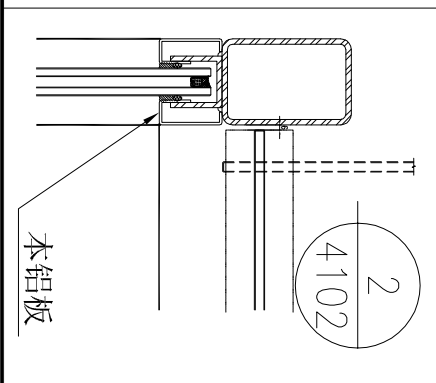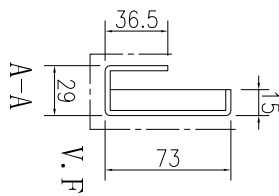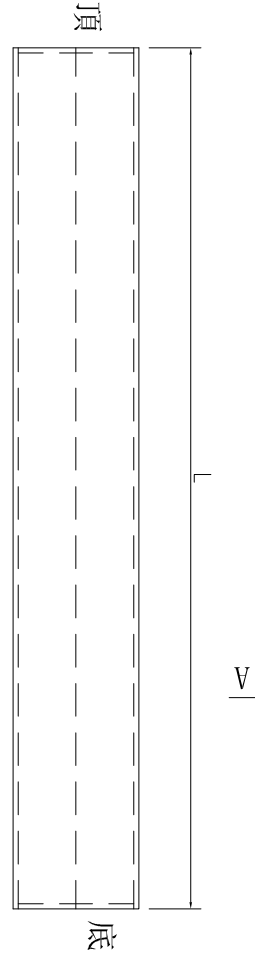

序號	鋁板編號	數量	長度L
1	J837-SK-LB189	1	2970
2	J837-SK-LB189A	1	955
3	J837-SK-LB190	1	2970



名稱	鋁板加工圖	制圖	吳偉瑜	2020.2.10	修改	A
材料	3mm厚鋁板	復核			日期	2020.4.14
顏色	由香港確定	批准			圖號	J837-SK-LB189

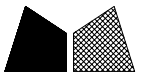


美特鋁質有限公司
MIDI Aluminium Fabricator Ltd.

工程號 J-837 地盤 觀塘

加力骨编号: J837-SK-JL15~J837-SK-JL20各一支

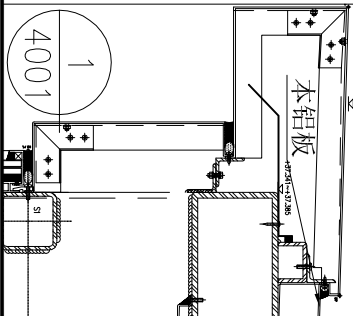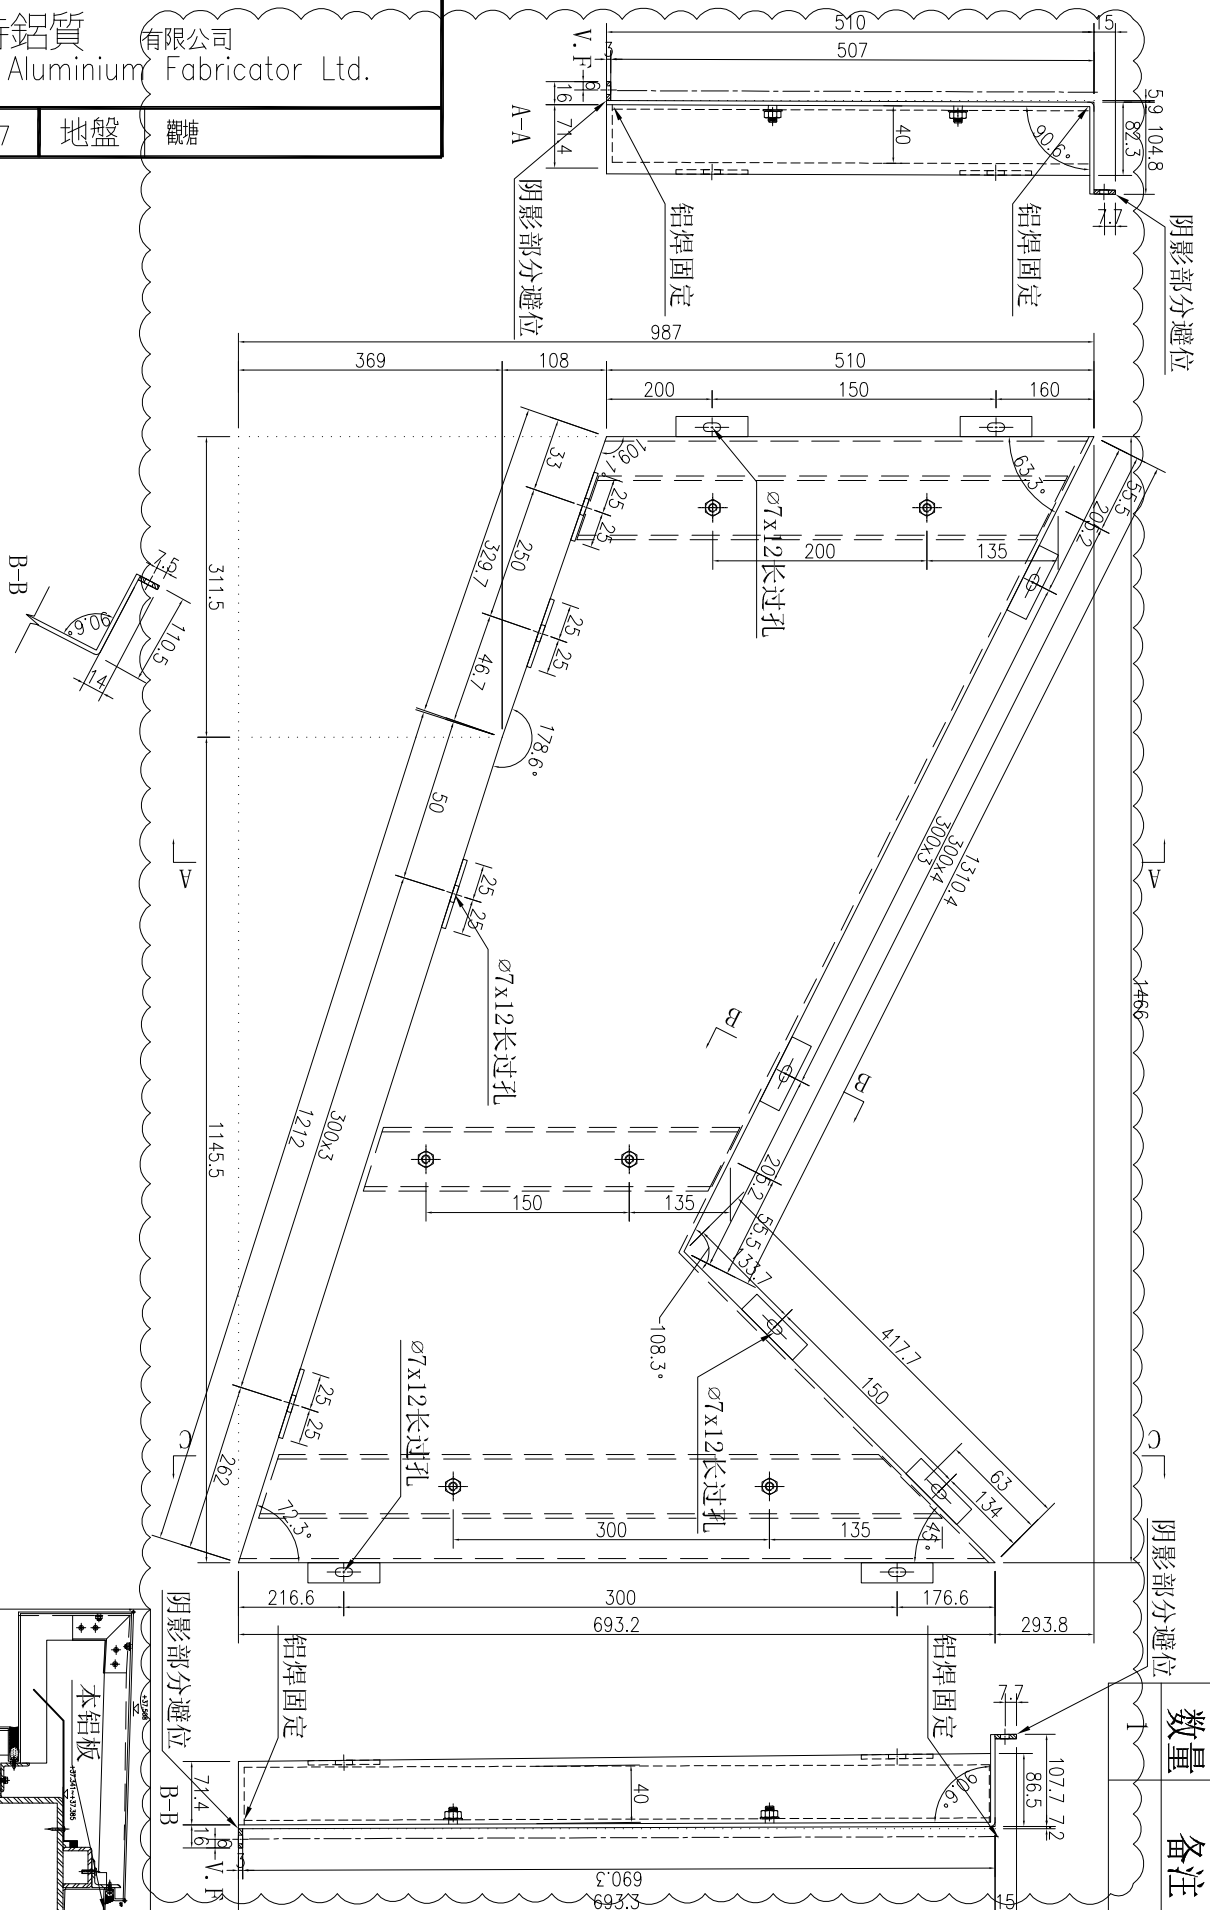



名稱	鋁板加工圖	制圖	吳緯瑜	2020.2.10	修改	A	數量	备注
材料	3mm厚鋁板	復核			日期	2020.4.14		
顏色	UCT803649FXL-3(香檳金)	批准			圖號	J837-SK-LB203		

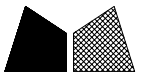

美特鋁質有限公司
MIDI Aluminium Fabricator Ltd.


工程號 J-837 地盤 觀塘

加力骨编号: J837-SK-JL27 J837-SK-JL32各一支

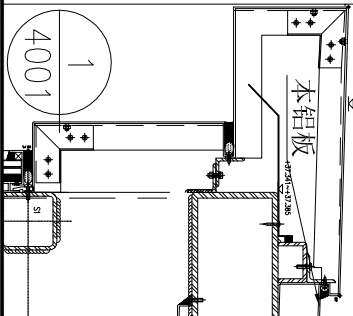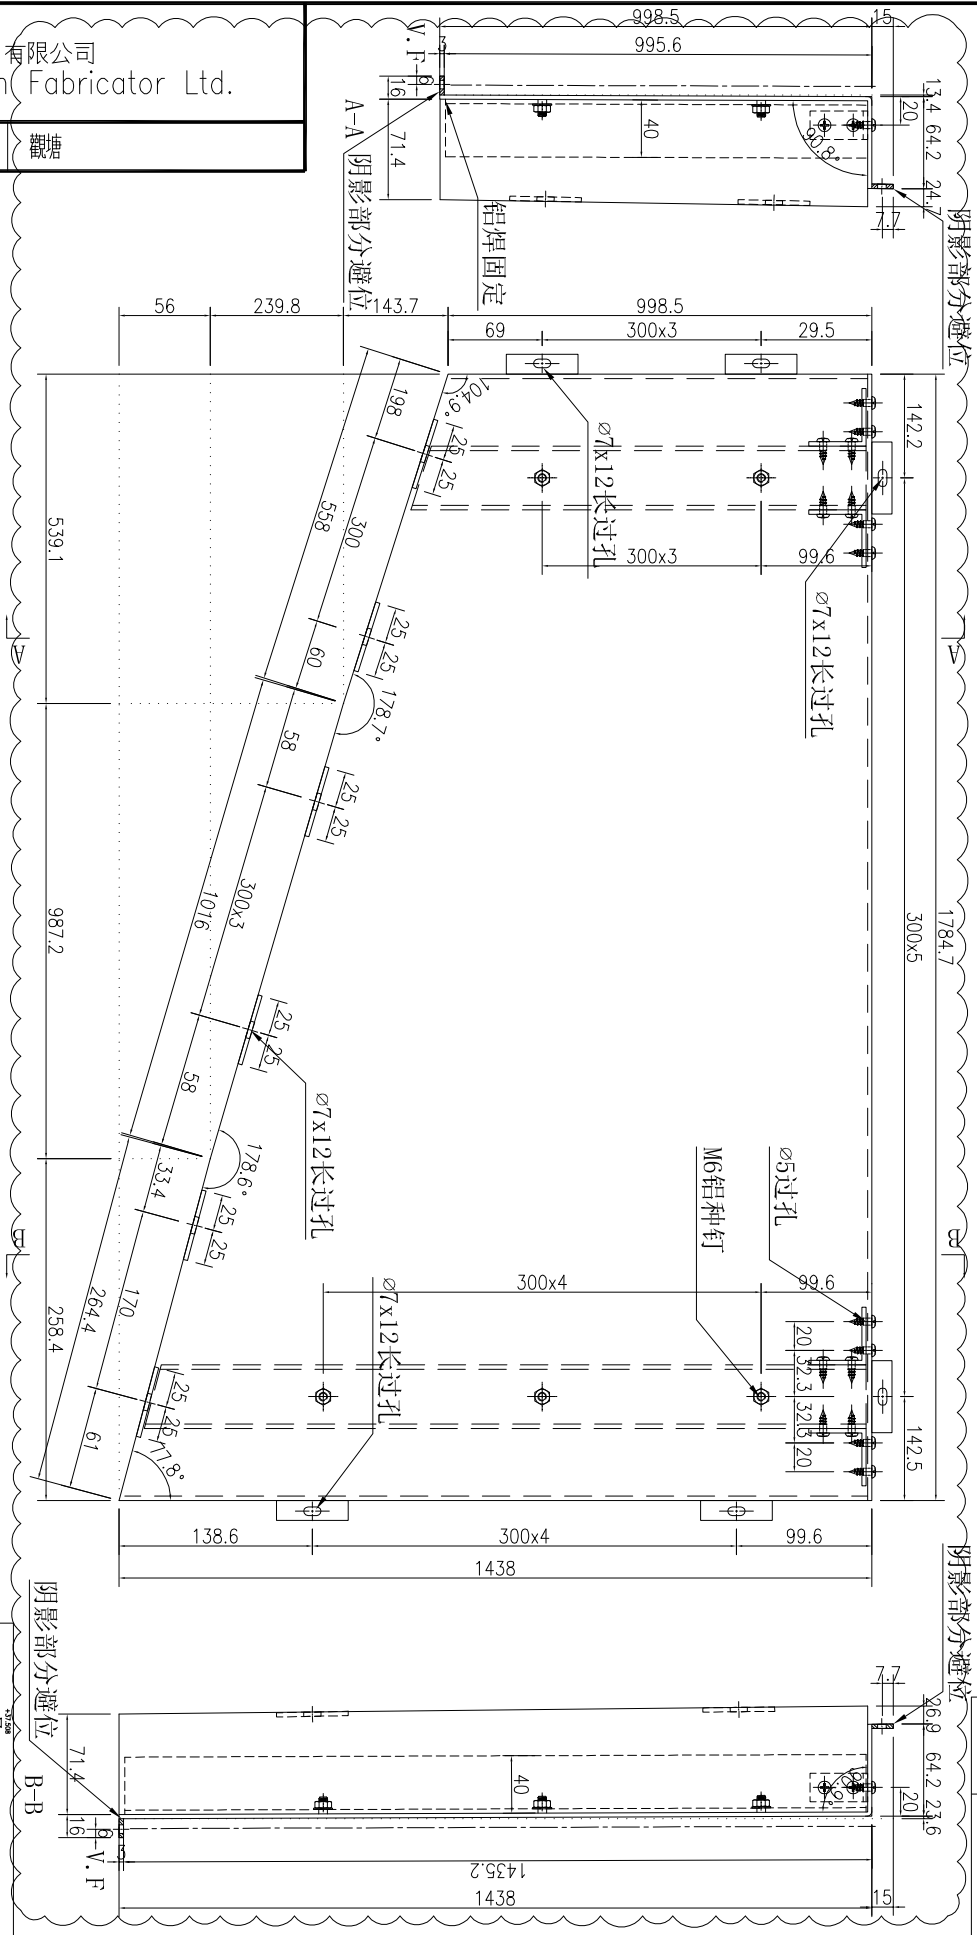


数量	备注
1	

名稱	鋁板加工圖	制圖	吳緯瑜	2020.2.10	修改	A
材料	3mm厚鋁板	復核			日期	2020.4.14
顏色	UCT803649FXL-3(香檳金)	批准			圖號	J837-SK-LB205



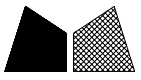


美特鋁質 有限公司
MIDI Aluminium Fabricator Ltd.

工程號 J-837 地盤 觀塘

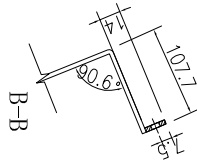

加力骨编号: J837-SK-JL33 J837-SK-JL36 各一支, J837-SK-JL37 两支

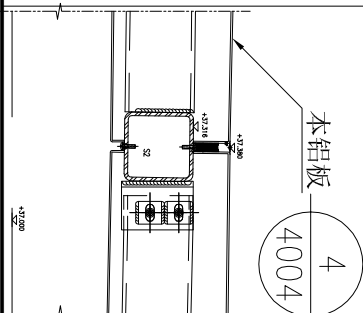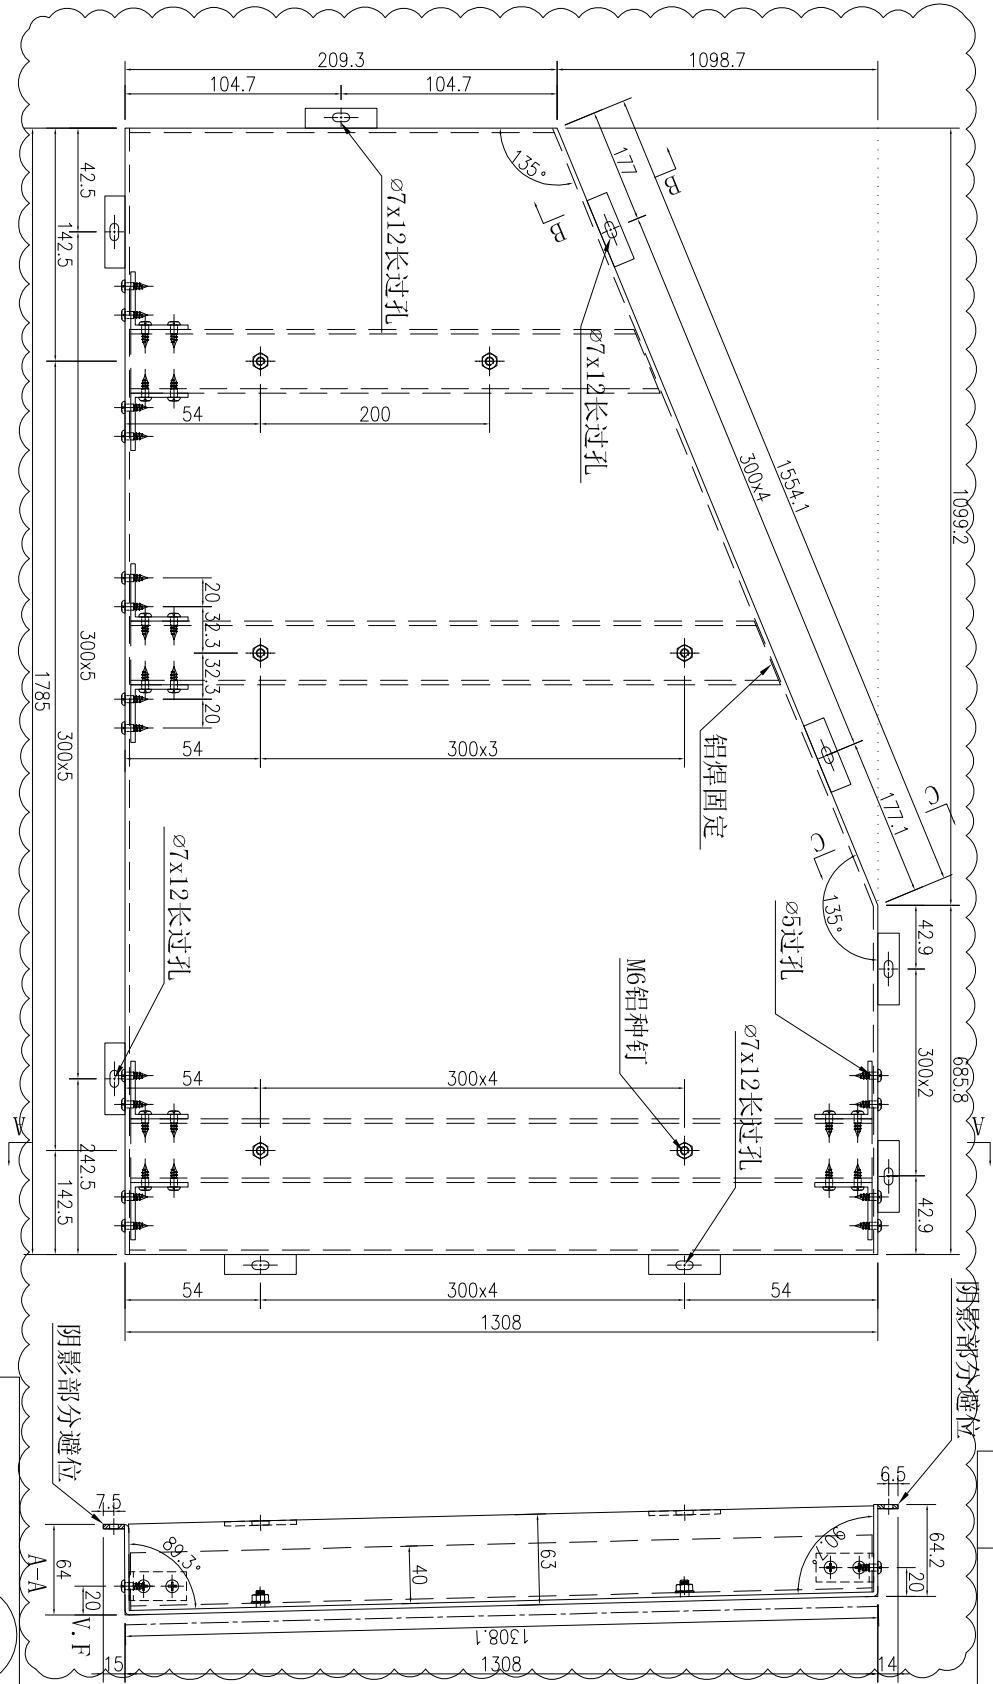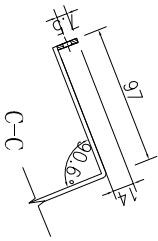

数量	备注
1	

名稱	鋁板加工圖	制圖	吳禕瑜	2020.2.10	修改	A
材料	3mm厚鋁板	復核			日期	2020.4.14
顏色	UCT803649FXL-3(香檳金)	批准			圖號	J837-SK-LB206



工程號


J-837

地盤


觀塘

字號	鋁板編號	數量	長度L	A	N	B	高度H	高度H1	C	M	D	E	K	F
1	J837-SK-LB207	1	1784.7	42.35	300	X	5	242.35	1308.4	1308.5	154.2	300	X	5
2	J837-SK-LB214	1	1806.6	53.3	300	X	5	253.3	1314	1314.1	157	300	X	5
3	J837-SK-LB215	1	1805.5	52.75	300	X	5	252.75	1314	1314.1	57	300	X	5

加力骨编号: J837-SK-JL37A/J837-SK-JL38/J837-SK-JL38A各六支

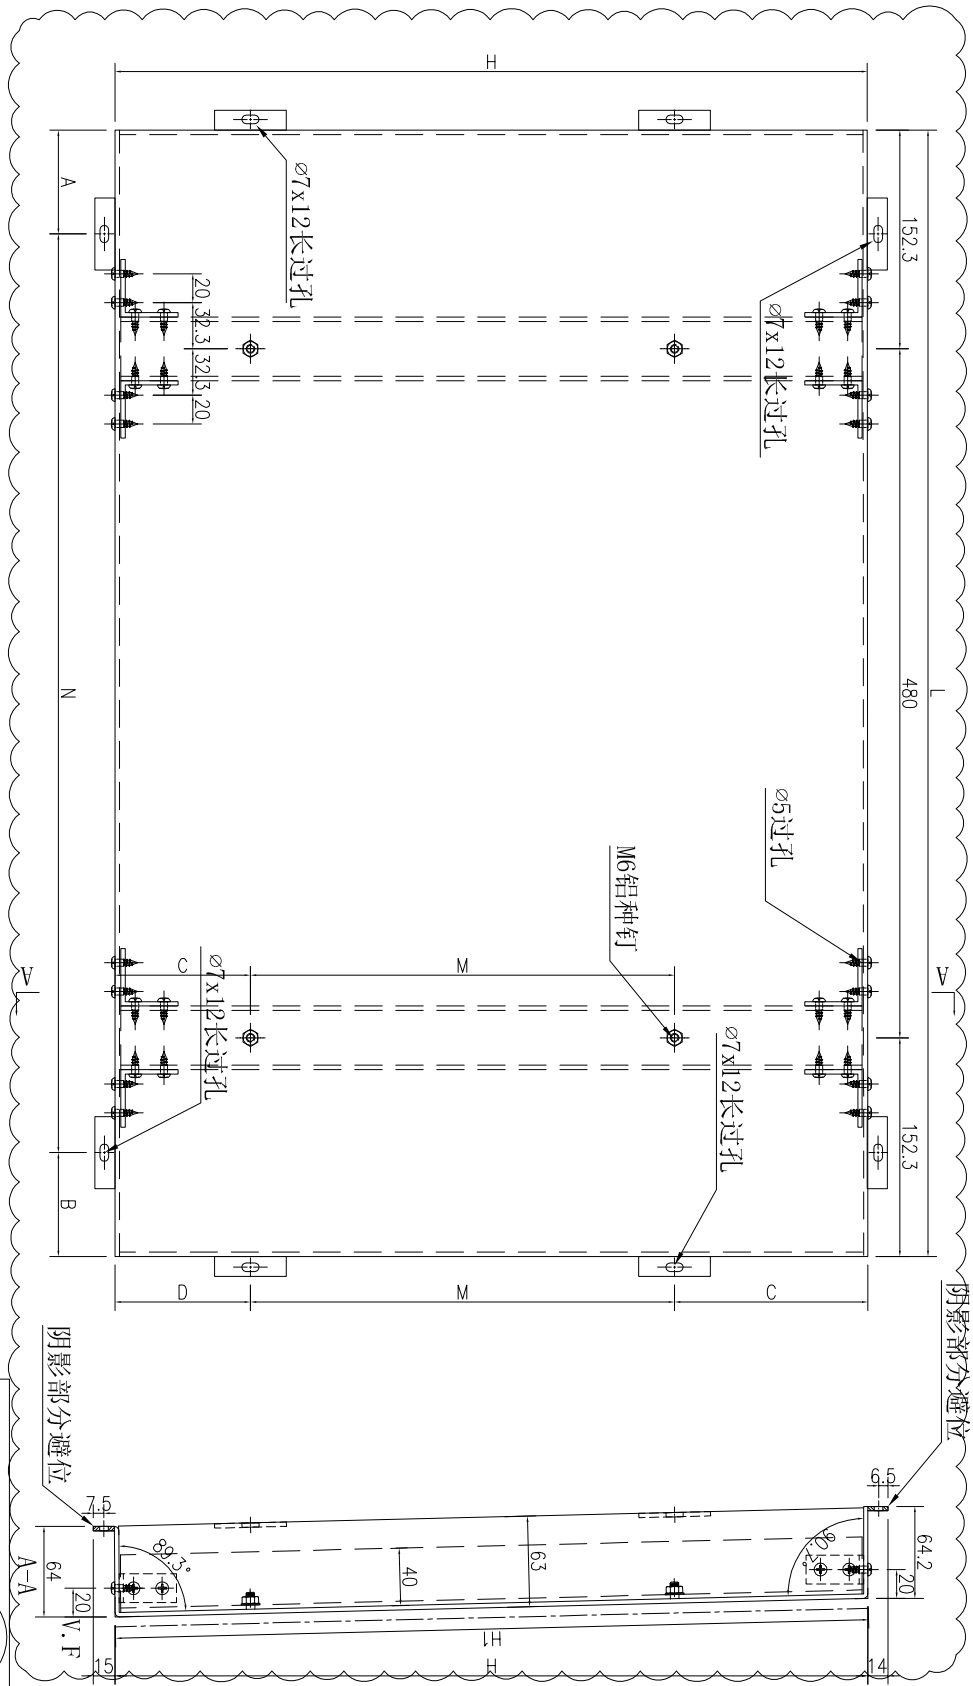


名稱	鋁板加工圖	制圖	吳禕瑜	2020.2.10	修改	A
材料	3mm厚鋁板	復核			日期	2020.4.14
顏色	UCT803649FXL-3(香檳金)	批准			圖號	J837-SK-LB207


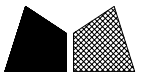


美特鋁質 有限公司
MIDI Aluminium Fabricator Ltd.

工程號 J-837 地盤 觀塘

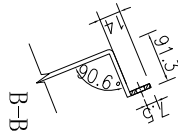

加力骨编号: J837-SK-JL41 J837-SK-JL42各一支, J837-SK-JL43四支

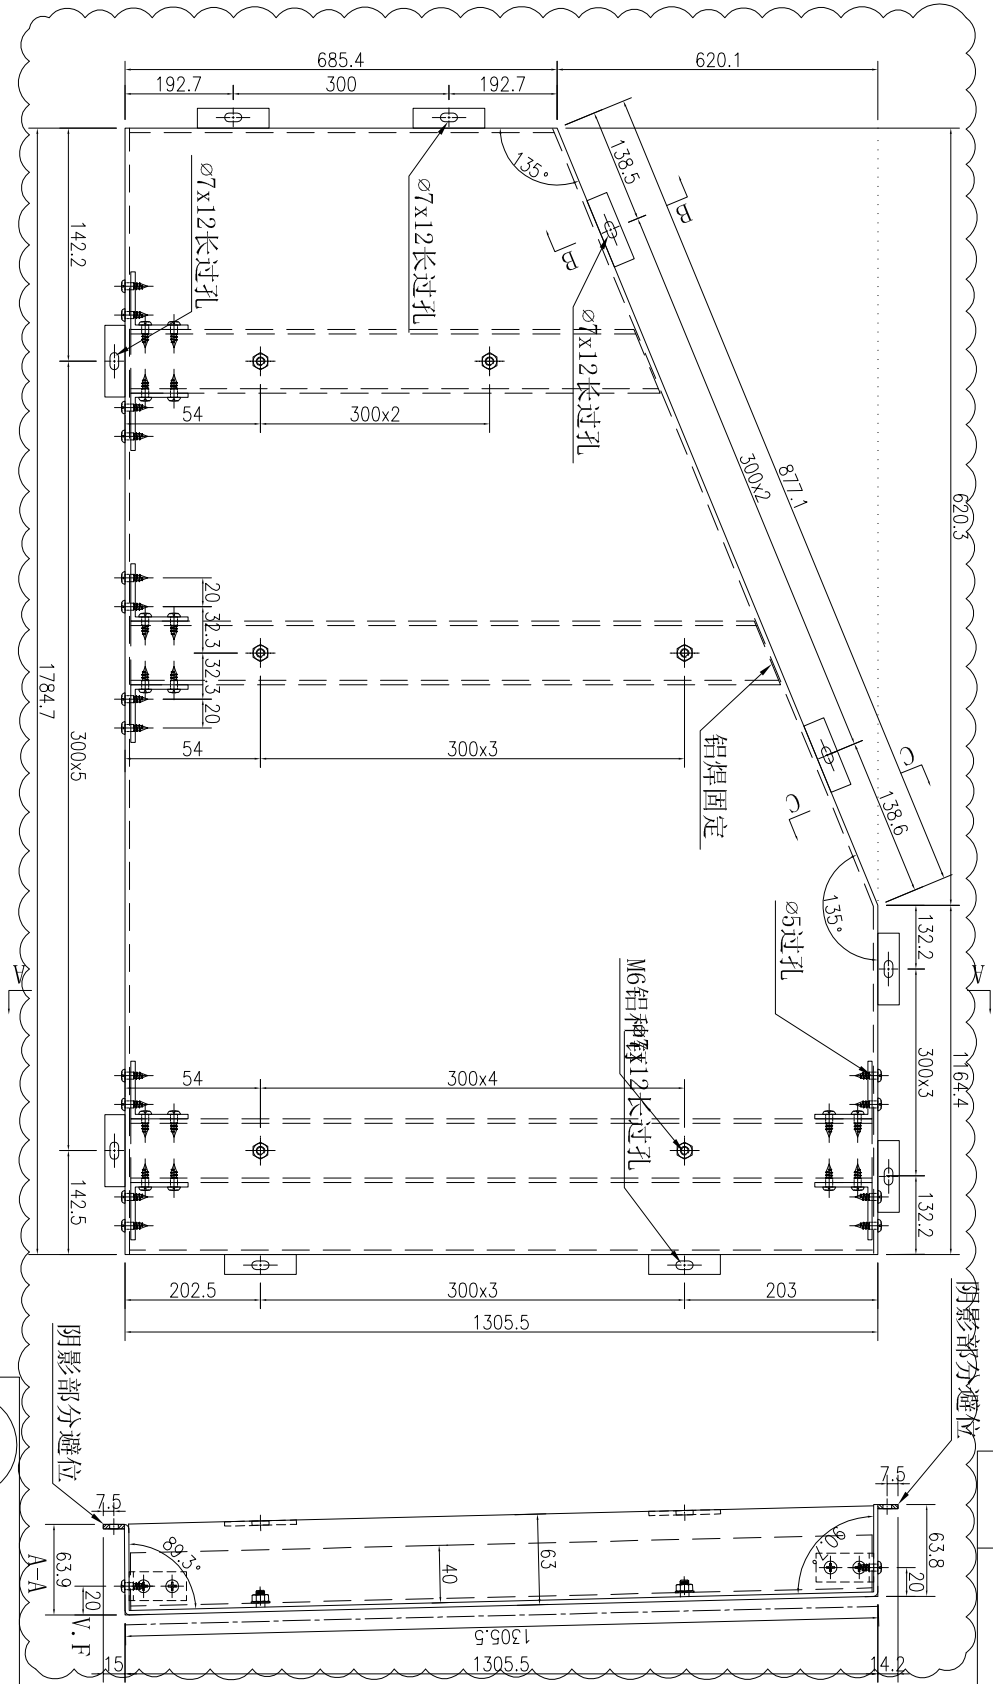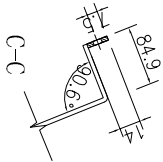

数量	备注
1	




名稱	鋁板加工圖	制圖	吳禕瑜	2020.2.10	修改	A
材料	3mm厚鋁板	復核			日期	2020.4.14
顏色	UCT803649FXL-3(香檳金)	批准			圖號	J837-SK-LB209



美特鋁質 有限公司
MIDI Aluminium Fabricator Ltd.

工程號 J-837 地盤 觀塘

加力骨编号: J837-SK-JL44 J837-SK-JL46各一支

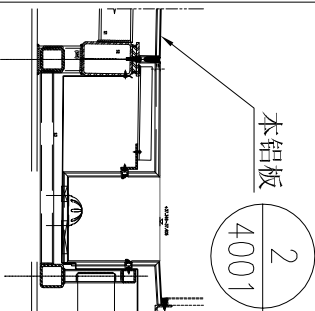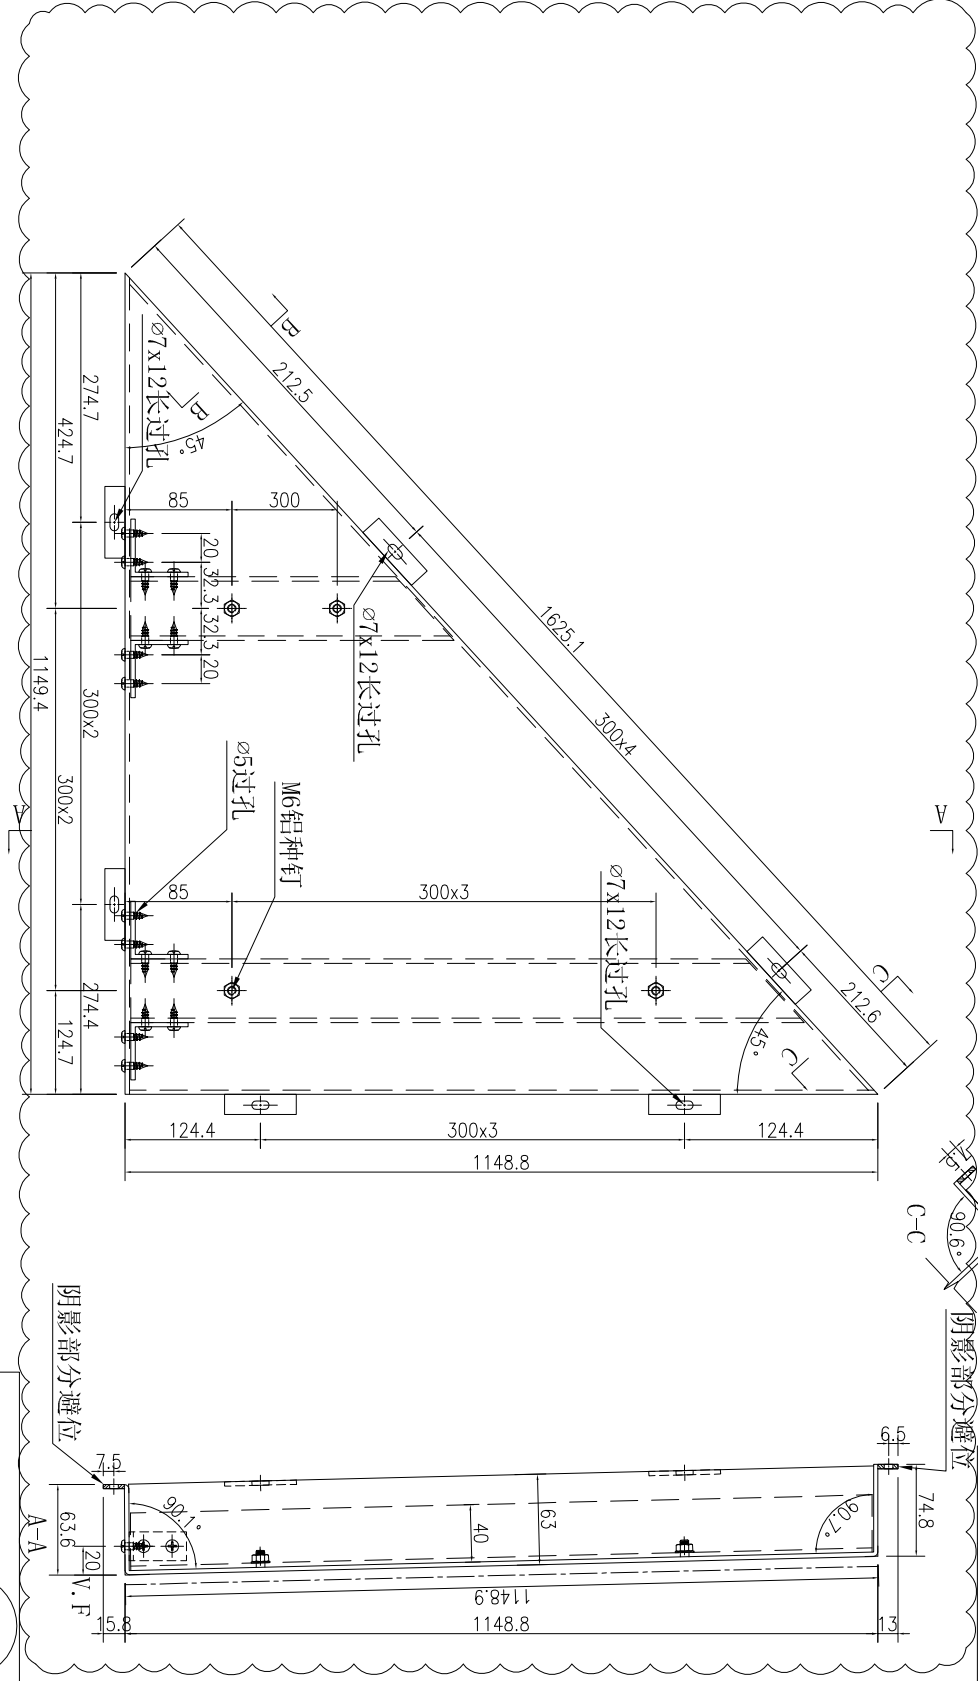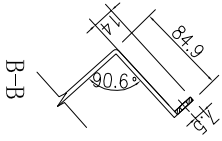



数量	备注
1	

名稱	鋁板加工圖	制圖	吳偉瑜	2020.2.10	修改	A
材料	3mm厚鋁板	復核			日期	2020.4.14
顏色	UCT803649FXL-3(香檳金)	批准			圖號	J837-SK-LB210




工程號 J-837 地盤 觀塘

加力骨编号: J837-SK-JL47 J837-SK-JL52各一支

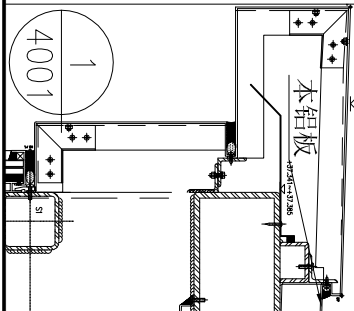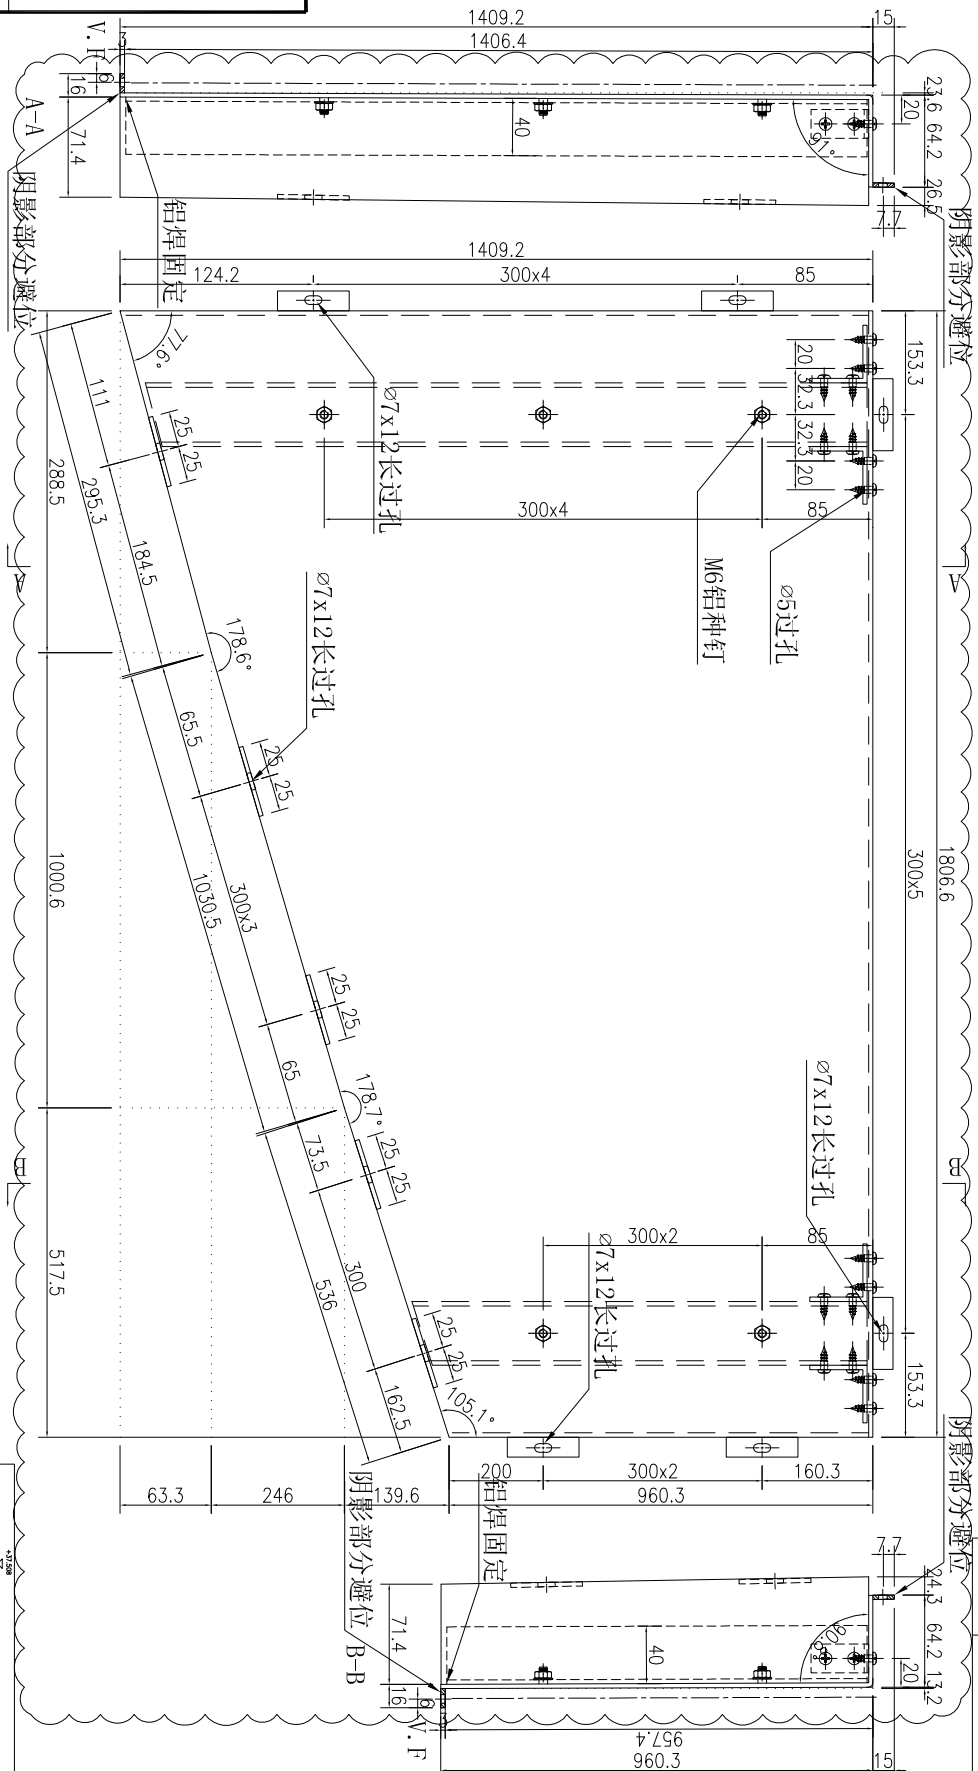

数量	备注
1	

名稱	鋁板加工圖	制圖	吳緯瑜	2020.2.10	修改	A
材料	3mm厚鋁板	復核			日期	2020.4.14
顏色	UCT803649FXL-3(香檳金)	批准			圖號	J837-SK-LB211

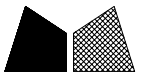

美特鋁質 有限公司
MIDI Aluminium Fabricator Ltd.



工程號

J-837

地盤

觀塘

加力骨编号: J837-SK-JL53 J837-SK-JL58各一支

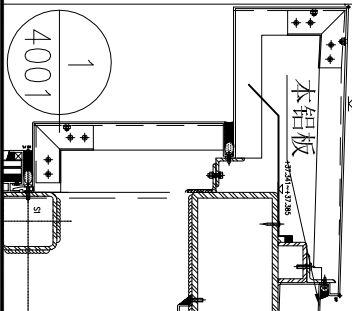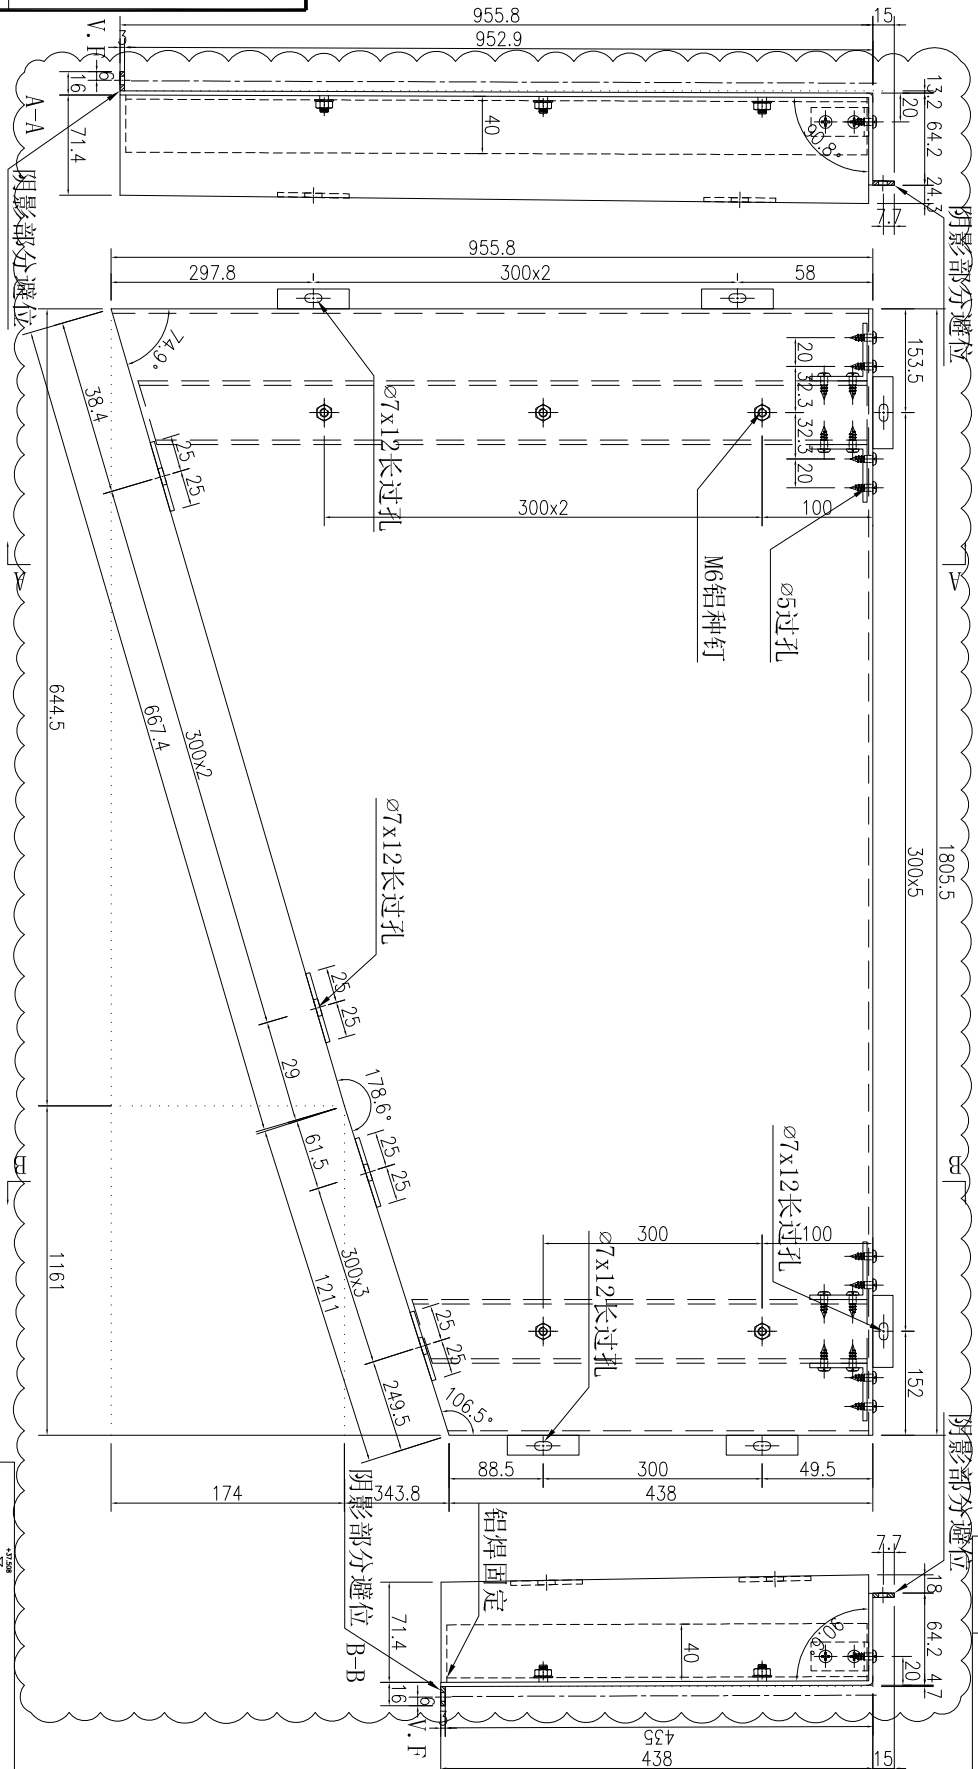

数量	备注
1	

名稱	鋁板加工圖	制圖	吳禕瑜	2020.2.10	修改	A
材料	3mm厚鋁板	復核			日期	2020.4.14
顏色	UCT803649FXL-3(香檳金)	批准			圖號	J837-SK-LB212



美特鋁質 有限公司
MIDI Aluminium Fabricator Ltd.





工程號

J-837

地盤

觀塘

加力骨编号: J837-SK-JL61 ~ J837-SK-JL64各一支

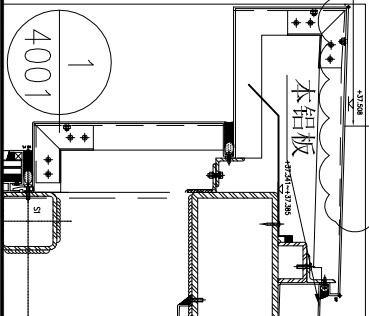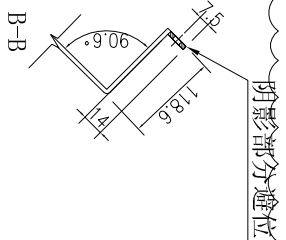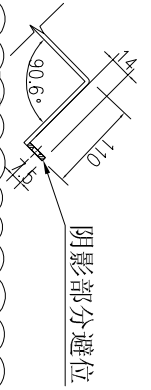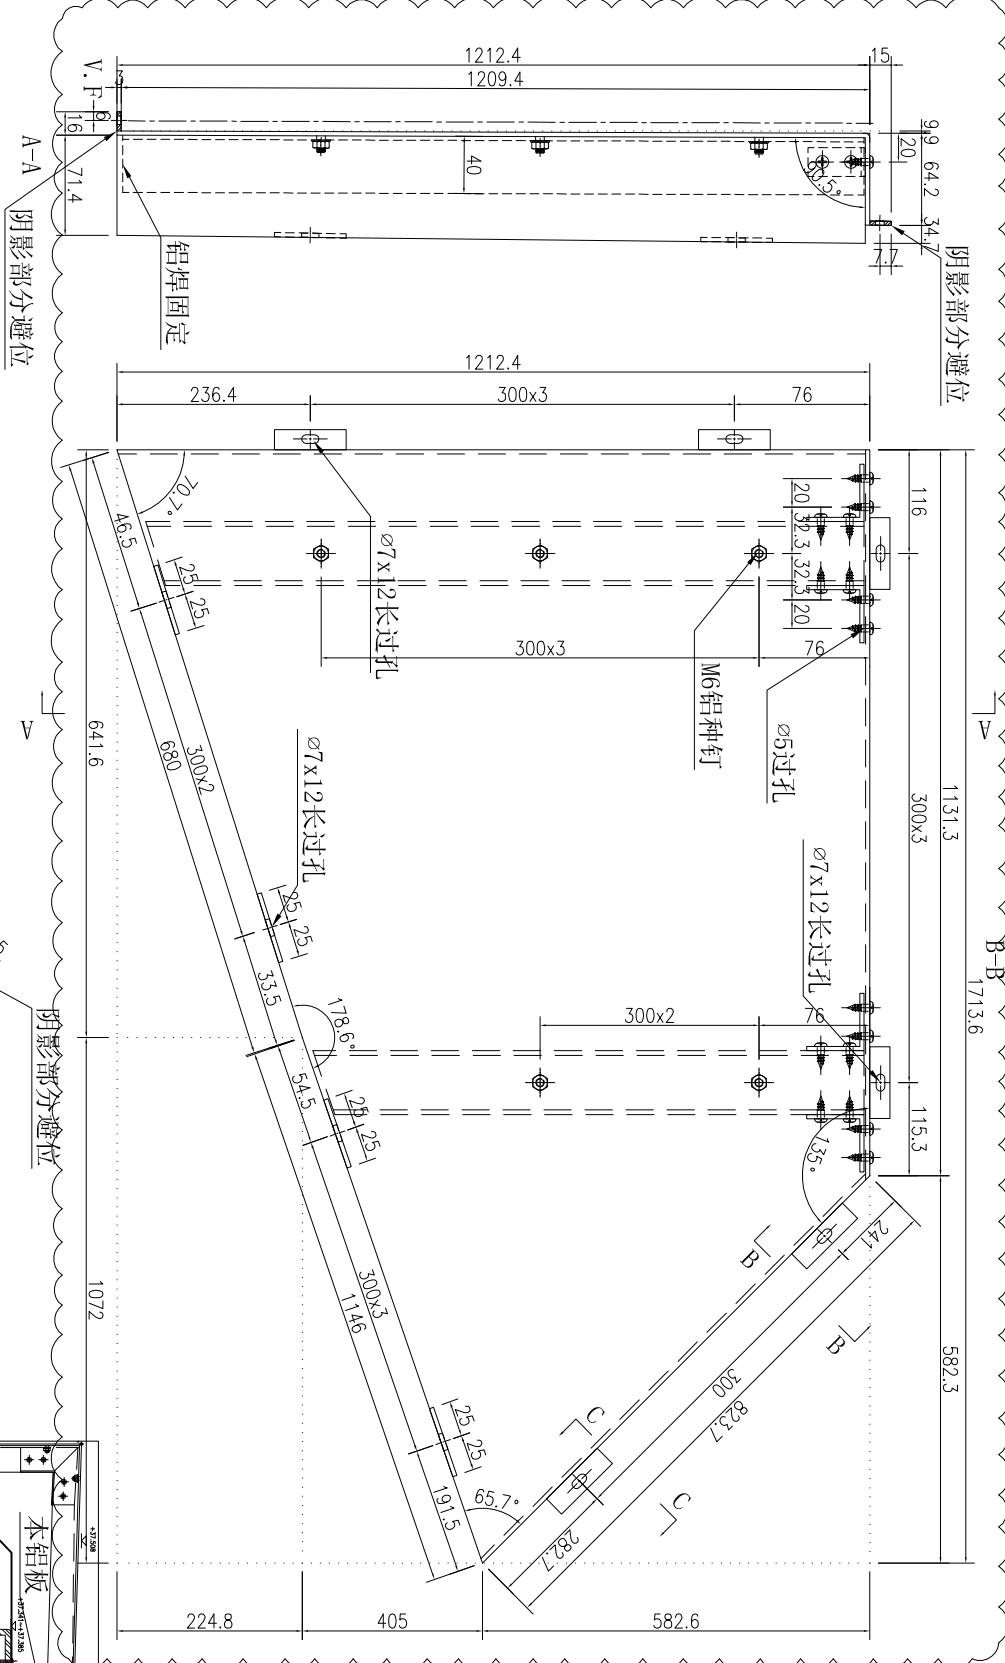

数量	备注
1	

名稱	鋁板加工圖	制圖	吳緯瑜	2020.2.10	修改	A
材料	3mm厚鋁板	復核			日期	2020.4.14
顏色	UCT803649FXL-3(香檳金)	批准			圖號	J837-SK-LB217




工程號

J-837

地盤

觀塘

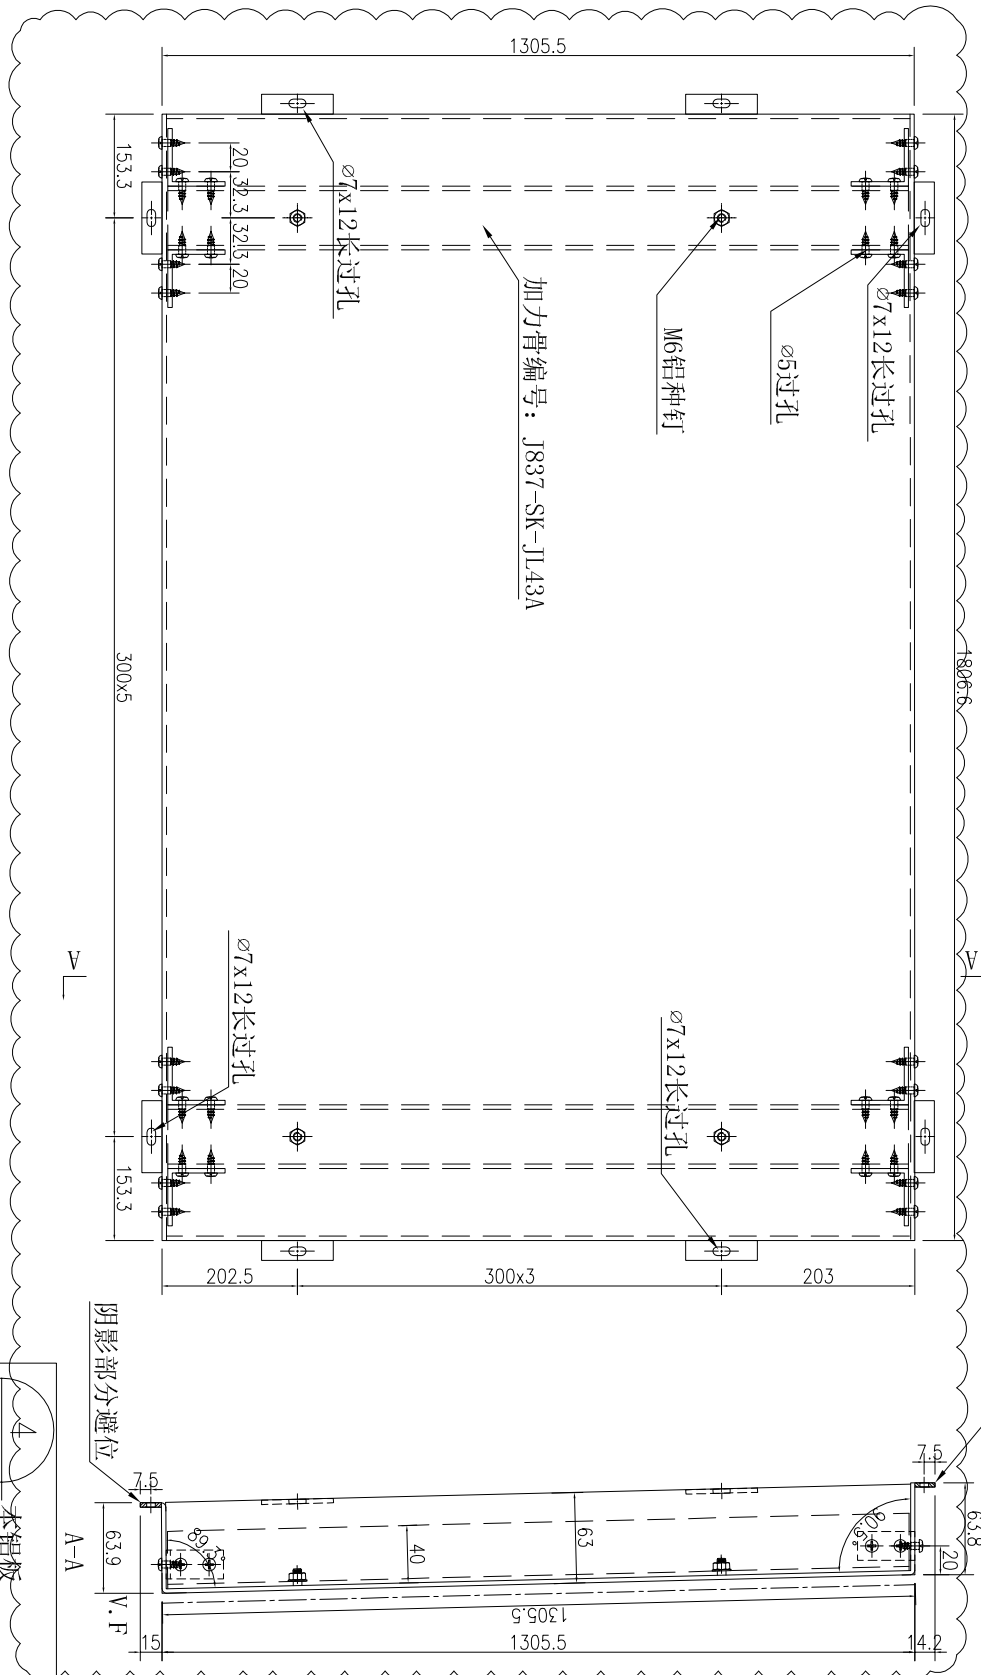

阴影部分避位

数量	备注
1	

名稱	鋁板加工圖	制圖	吳偉瑜	2020.2.10	修改	A
材料	3mm厚鋁板	復核			日期	2020.4.14
顏色	UCT803649FXL-3(香檳金)	批准			圖號	J837-SK-LB218







工程號

J-837

地盤


觀塘

加力骨编号: J837-SK-JL65 J837-SK-JL68各一支, J837-SK-JL43B两支

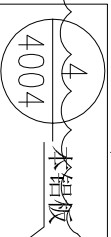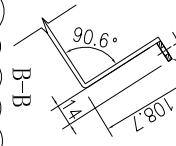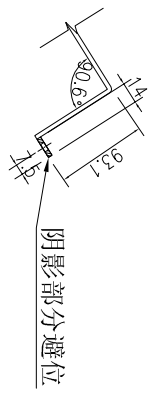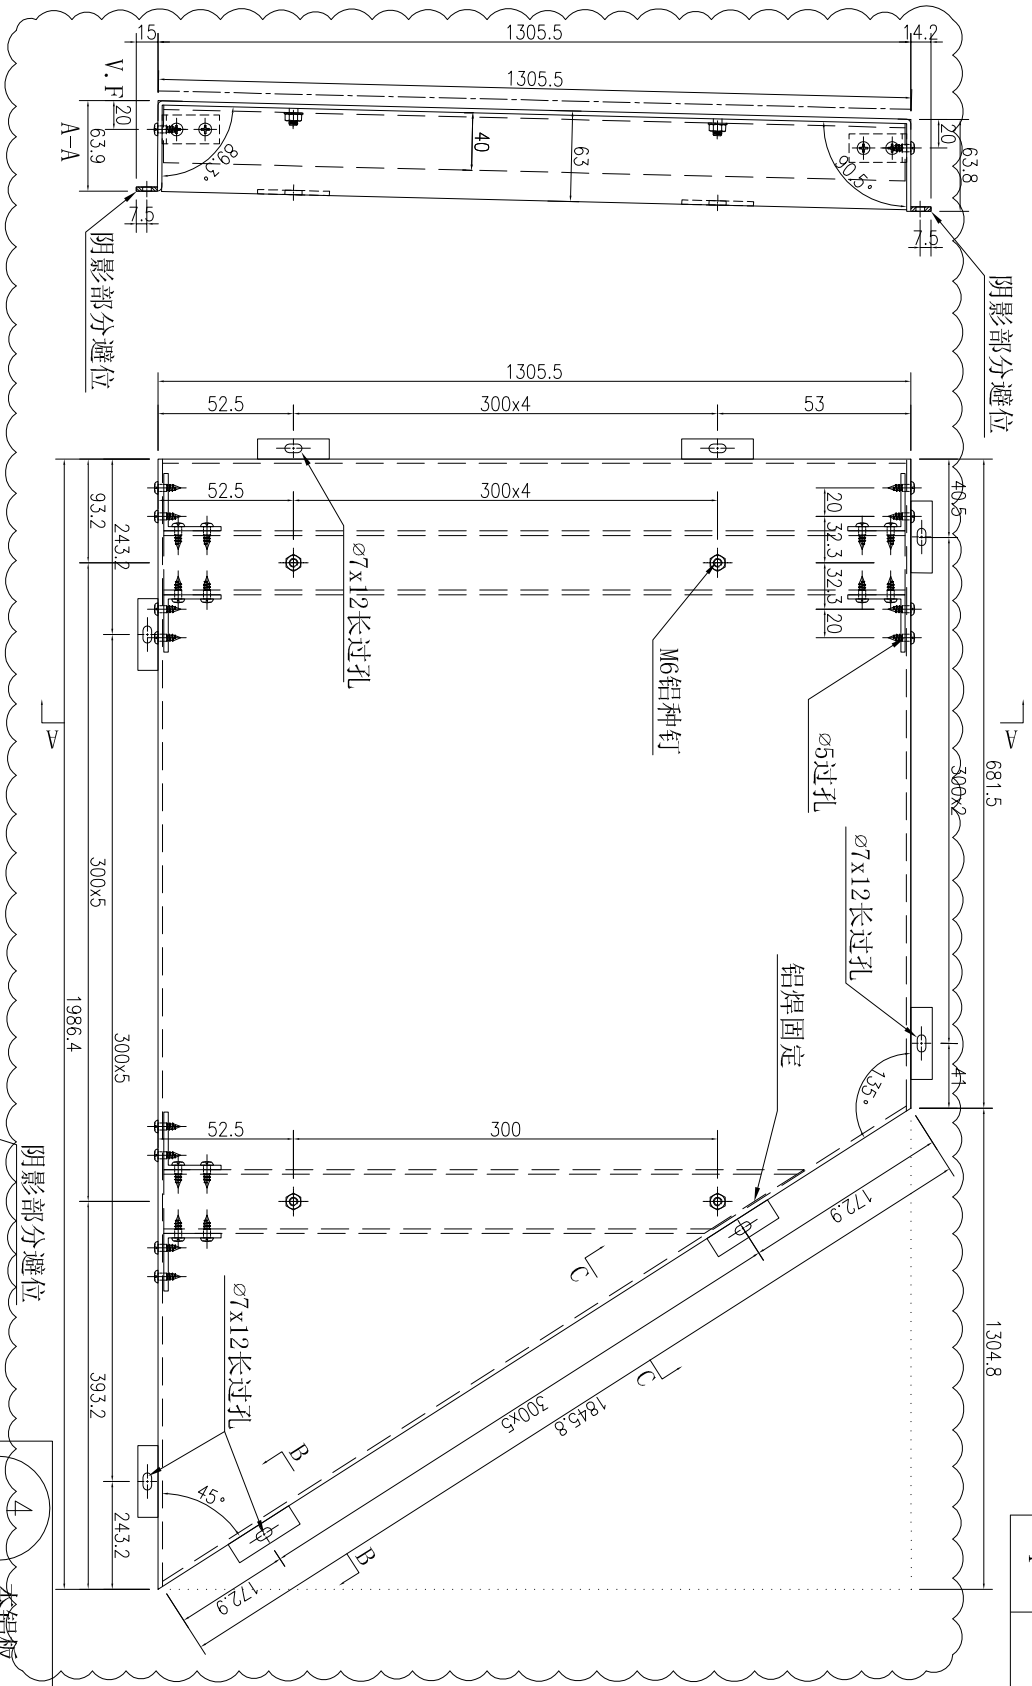

数量	备注
1	


名稱	鋁板加工圖	制圖	吳禕瑜	2020.2.10	修改	A	
材料	3mm厚鋁板	復核			日期	2020.4.14	
顏色	UCT803649FXL-3(香檳金)	批准			圖號	J837-SK-LB219	

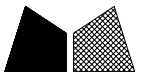

美特鋁質 有限公司
MIDI Aluminium Fabricator Ltd.

工程號 J-837 地盤 觀塘

加力骨编号: J837-SK-JL69 J837-SK-JL71 各一支




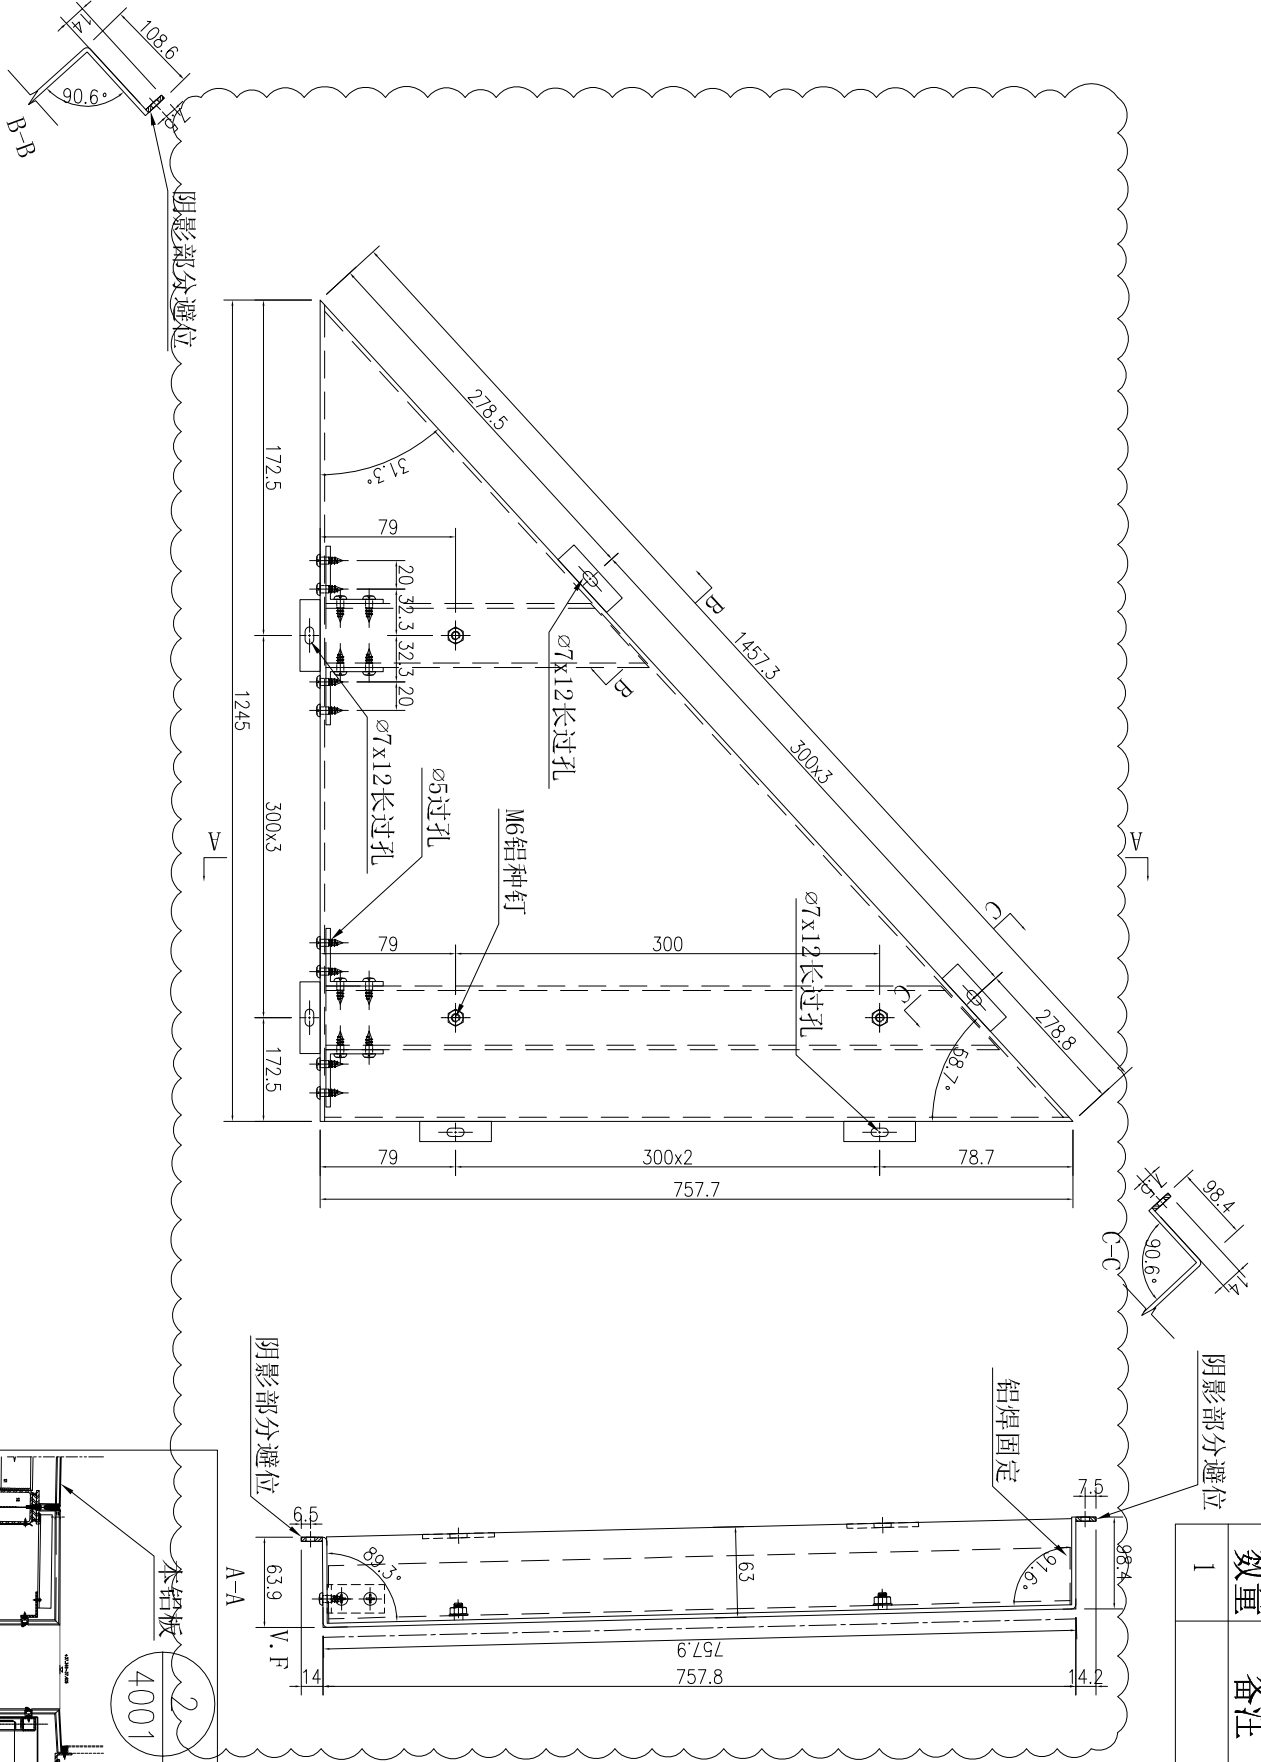


名稱	鋁板加工圖	制圖	吳偉瑜	2020.2.10	修改	A	
材料	3mm厚鋁板	復核			日期	2020.4.14	
顏色	UCT803649FXL-3(香檳金)	批准			圖號	J837-SK-LB220	




工程號	J-837	地盤	觀塘
-----	-------	----	----

加力骨编号: J837-SK-JL76 J837-SK-JL77各一支, J837-SK-JL75四支

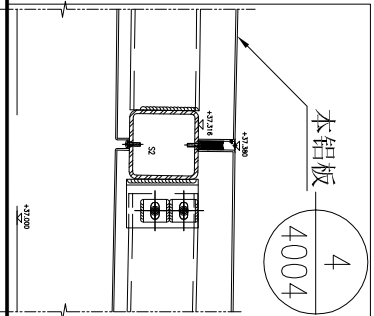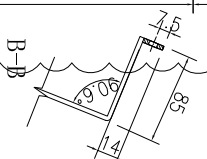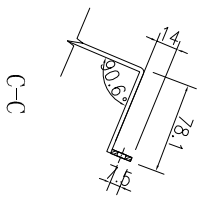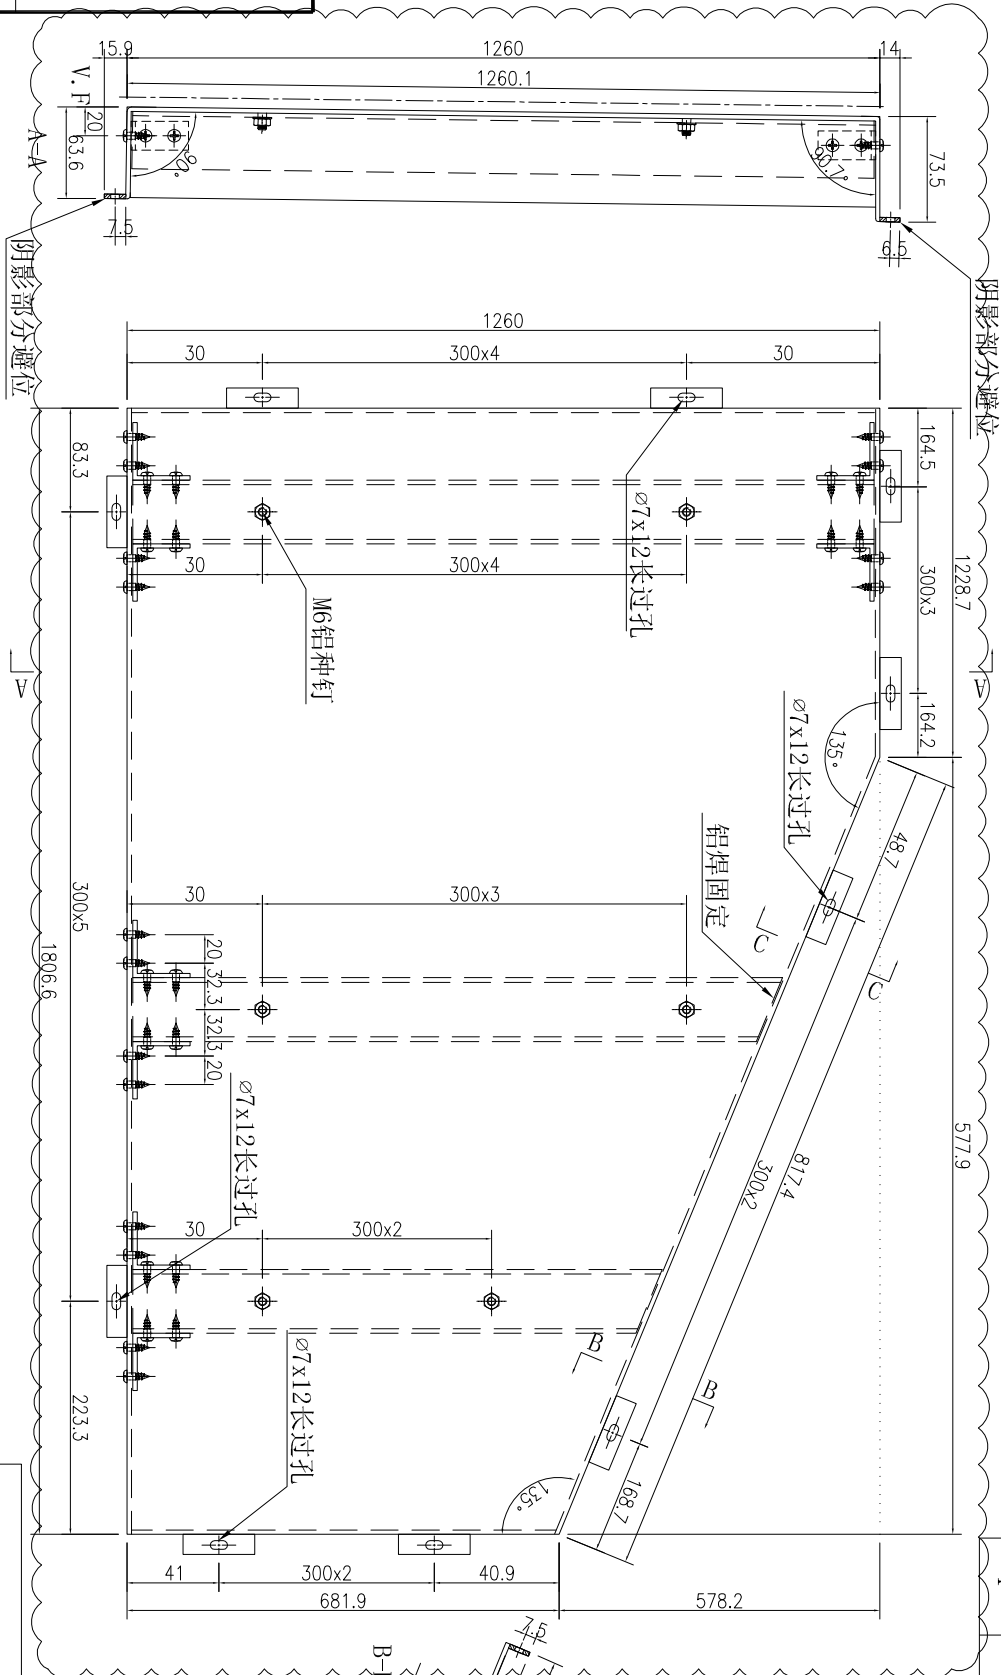

数量	备注
1	

名稱	鋁板加工圖	制圖	吳緯瑜	2020.2.10	修改	A
材料	3mm厚鋁板	復核			日期	2020.4.14
顏色	UCT803649FXL-3(香檳金)	批准			圖號	J837-SK-LB222

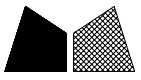



工程號

J-837

地盤


觀塘

加力骨编号: J837-SK-JL78 J837-SK-JL79各一支

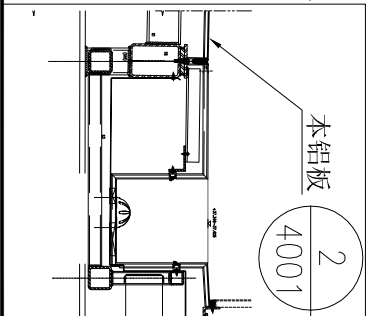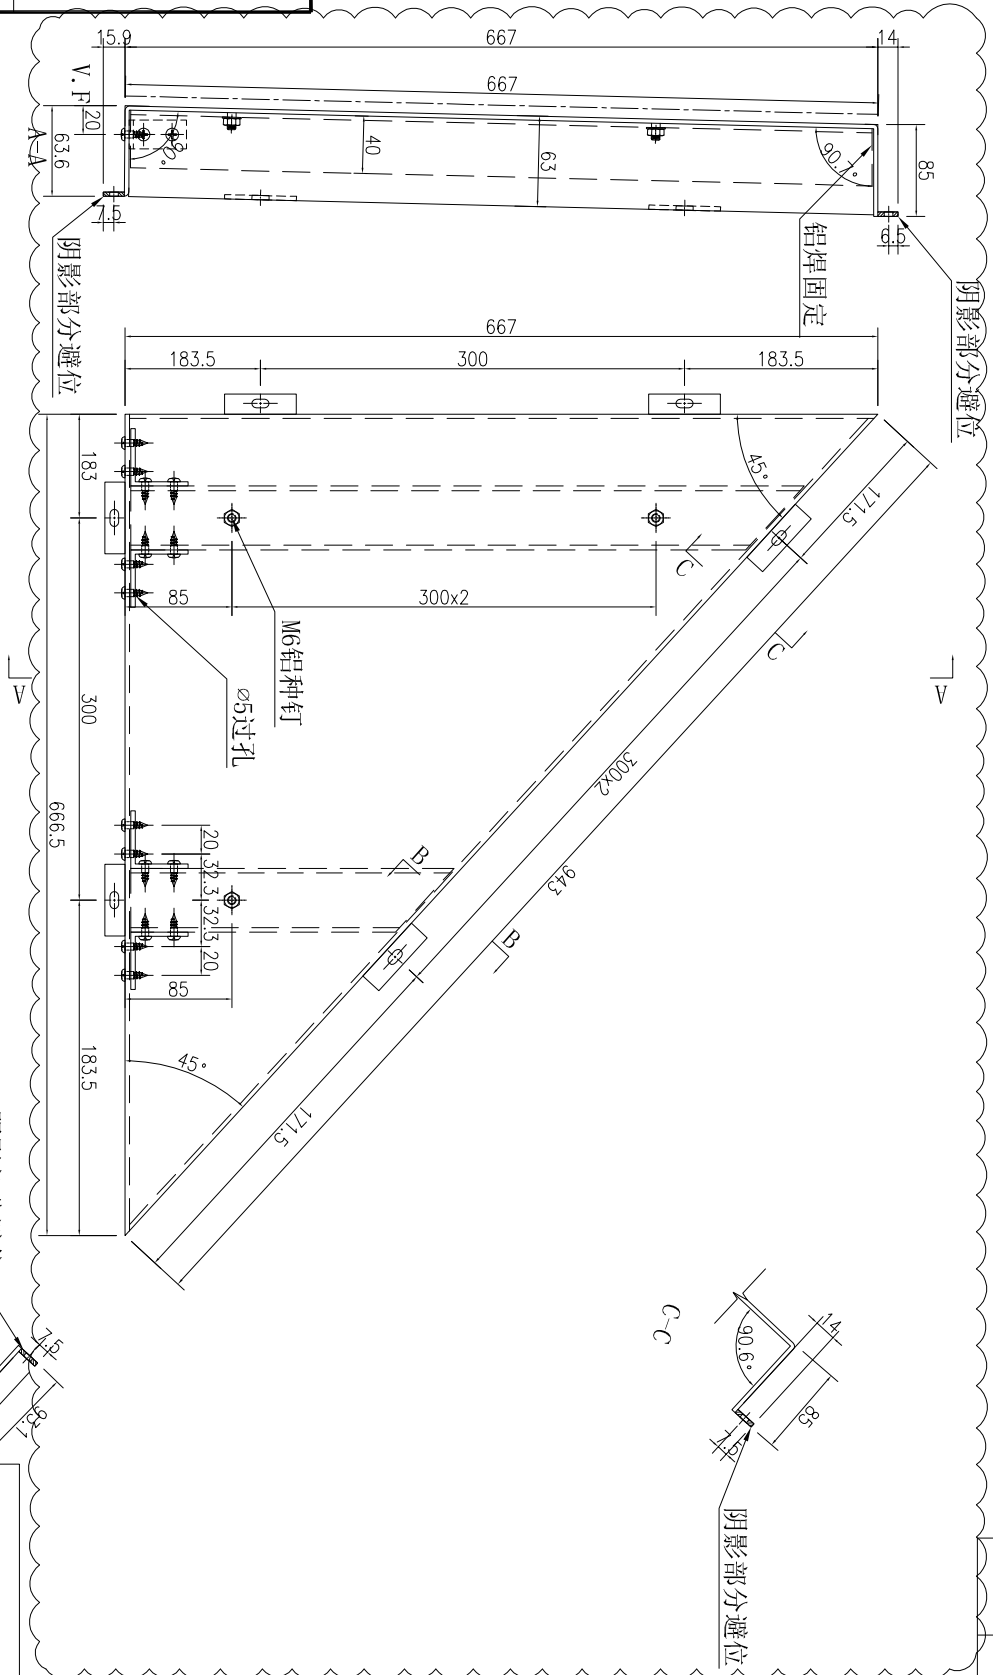

数量	备注
1	

名稱	鋁板加工圖	制圖	吳偉瑜	2020.2.10	修改	A
材料	3mm厚鋁板	復核			日期	2020.4.14
顏色	UCT803649FXL-3(香檳金)	批准			圖號	J837-SK-LB223

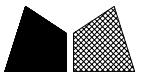


工程號

J-837

地盤

觀塘

加力骨编号: J837-SK-JL80 J837-SK-JL82各一支

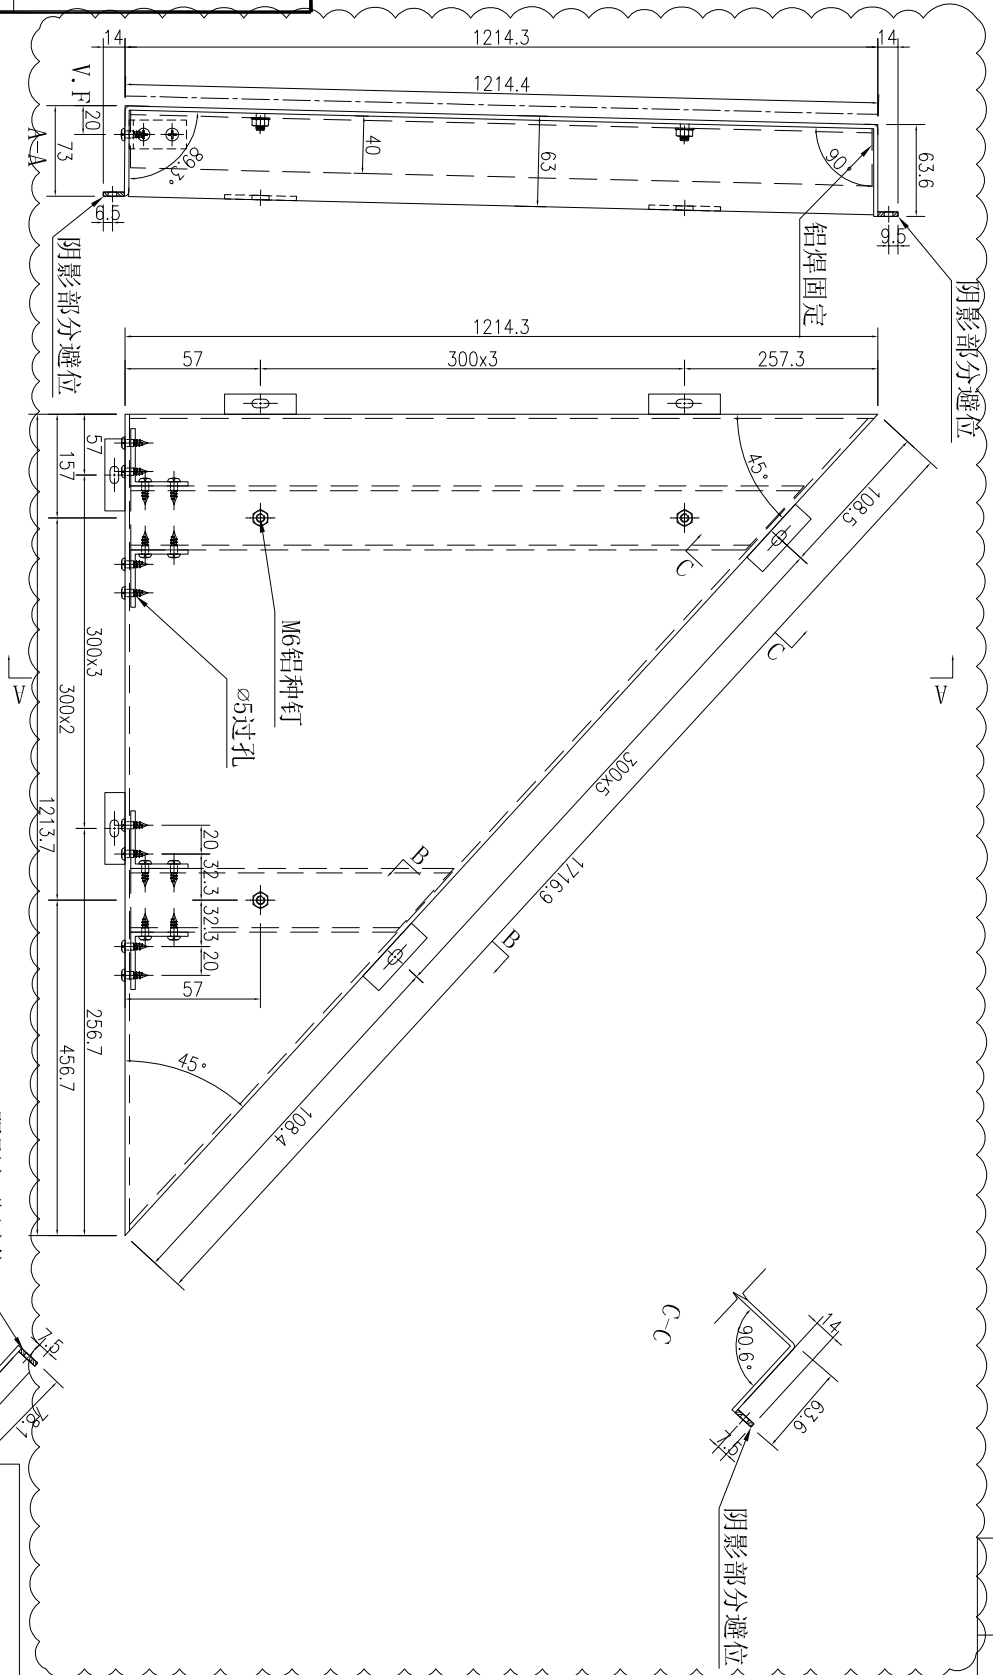

数量	备注
1	

名稱	鋁板加工圖	制圖	吳偉瑜	2020.2.10	修改	A
材料	3mm厚鋁板	復核			日期	2020.4.14
顏色	UCT803649FXL-3(香檳金)	批准			圖號	J837-SK-LB224







工程號

J-837


地盤

觀塘

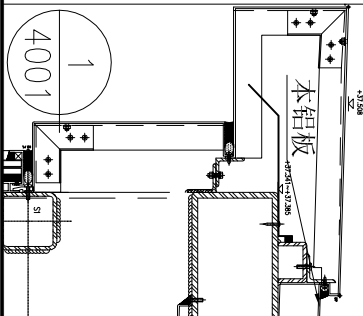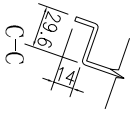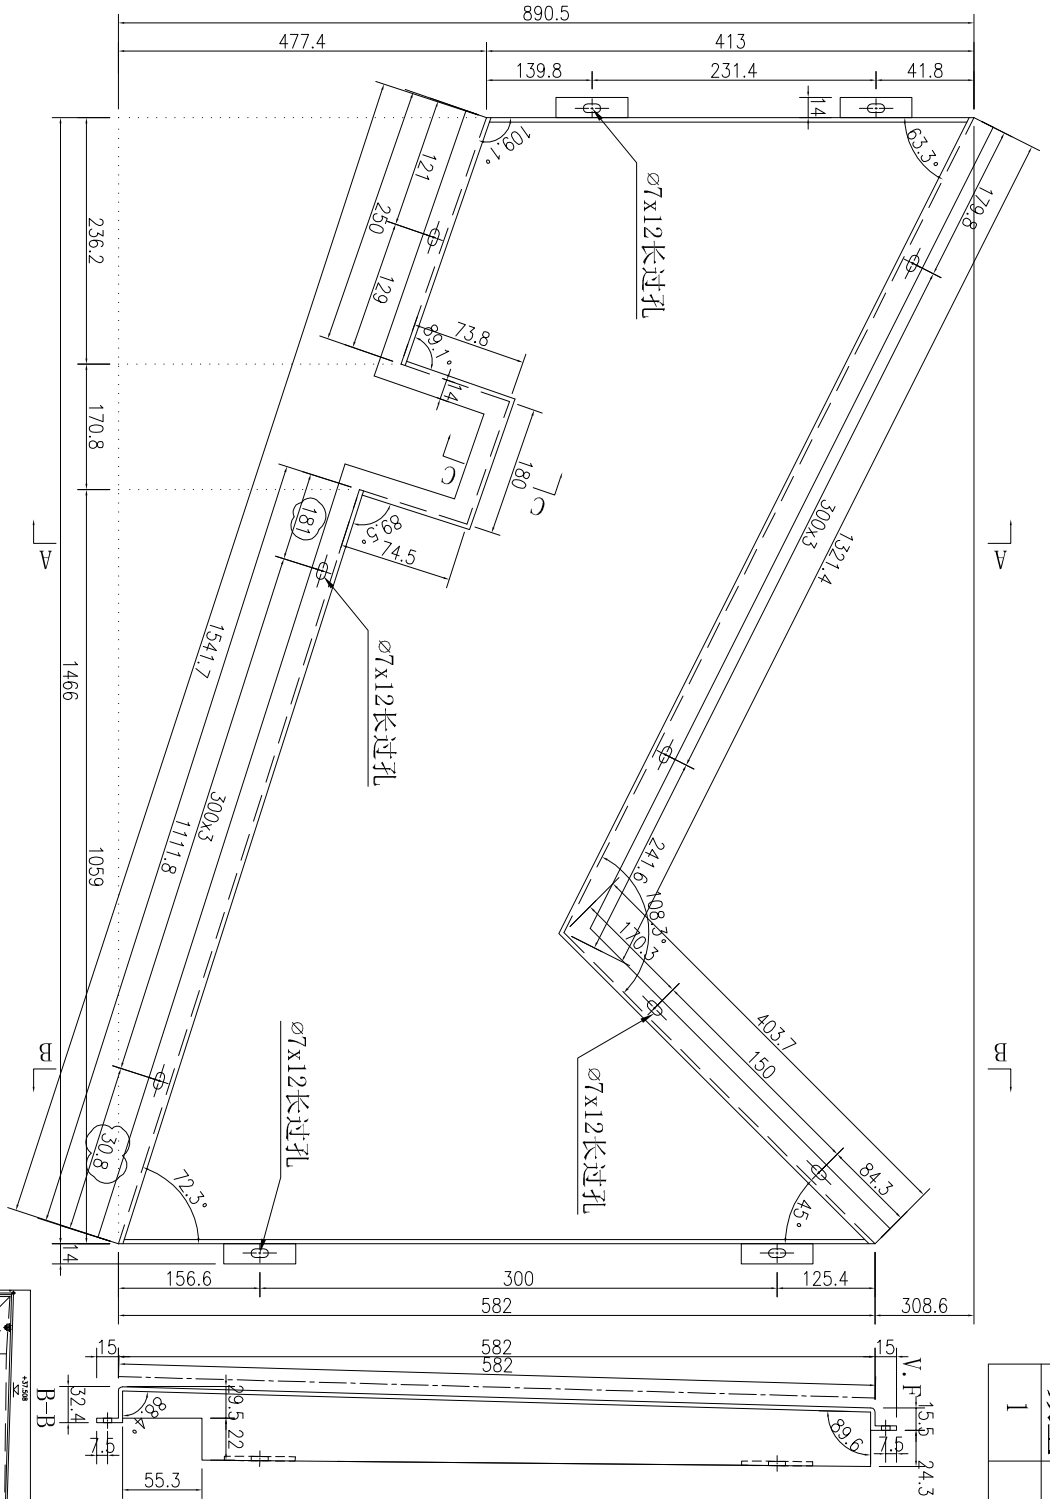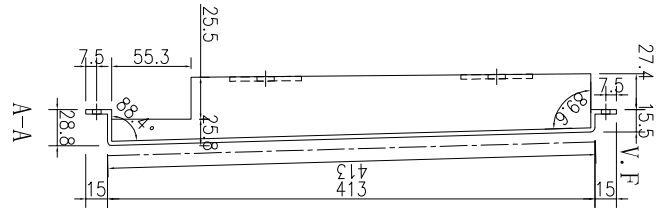


数量	备注
1	

名稱	鋁板加工圖	制圖	吳緯瑜	2020.2.10	修改	A	
材料	3mm厚鋁板	復核			日期	2020.4.15	
顏色	UCT803649FXL-3(香檳金)	批准			圖號	J837-SK-LB226	

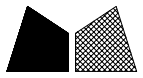


美特鋁質 有限公司
MIDI Aluminium Fabricator Ltd.

工程號	J-837	地盤	觀塘
-----	-------	----	----


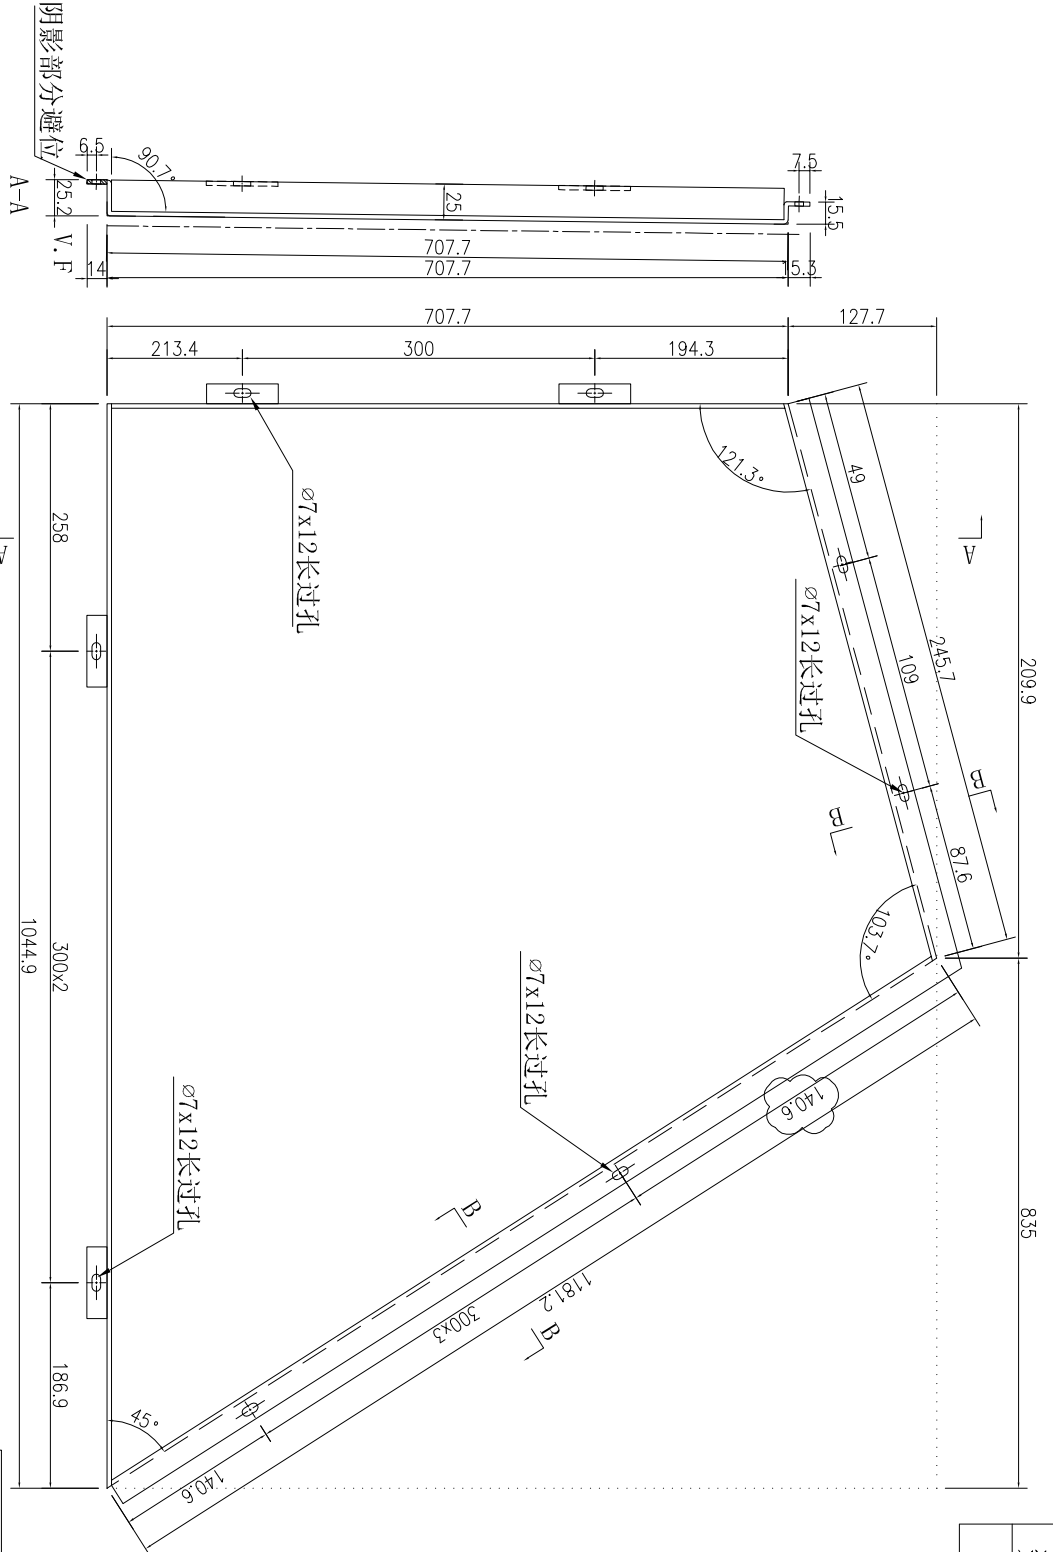


数量	备注
1	

名稱	鋁板加工圖	制圖	吳偉瑜	2020.2.10	修改	A	
材料	3mm厚鋁板	復核			日期	2020.4.14	
顏色	UCT803649FXL-3(香檳金)	批准			圖號	J837-SK-LB244	

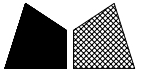


工程號 J-837 地盤 觀塘

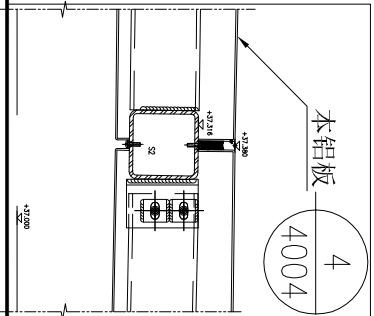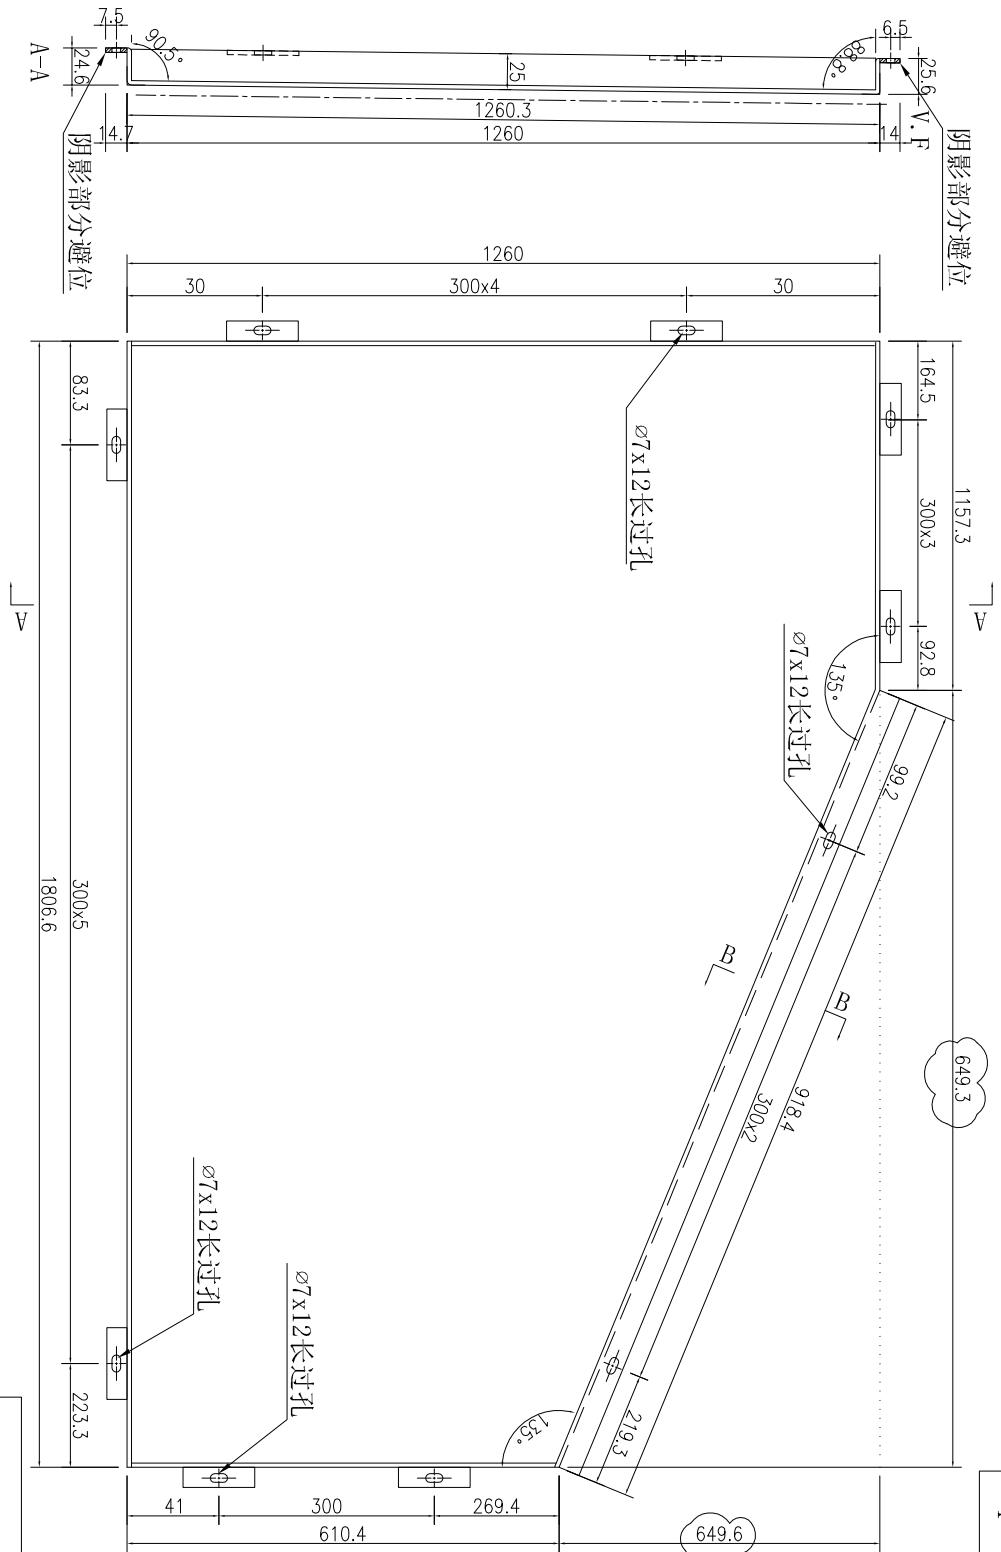

数量	备注
1	

名稱	鋁板加工圖	制圖	吳偉瑜	2020.2.10	修改	A
材料	3mm厚鋁板	復核			日期	2020.4.14
顏色	UCT803649FXL-3(香檳金)	批准			圖號	J837-SK-LB245

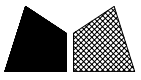



美特鋁質 有限公司
MIDI Aluminium Fabricator Ltd.

工程號

J-837


地盤

觀塘





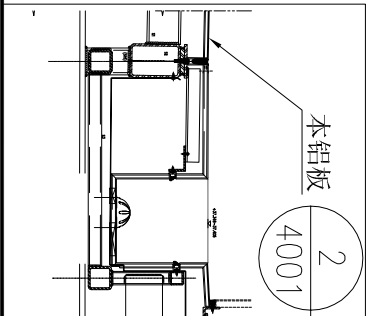
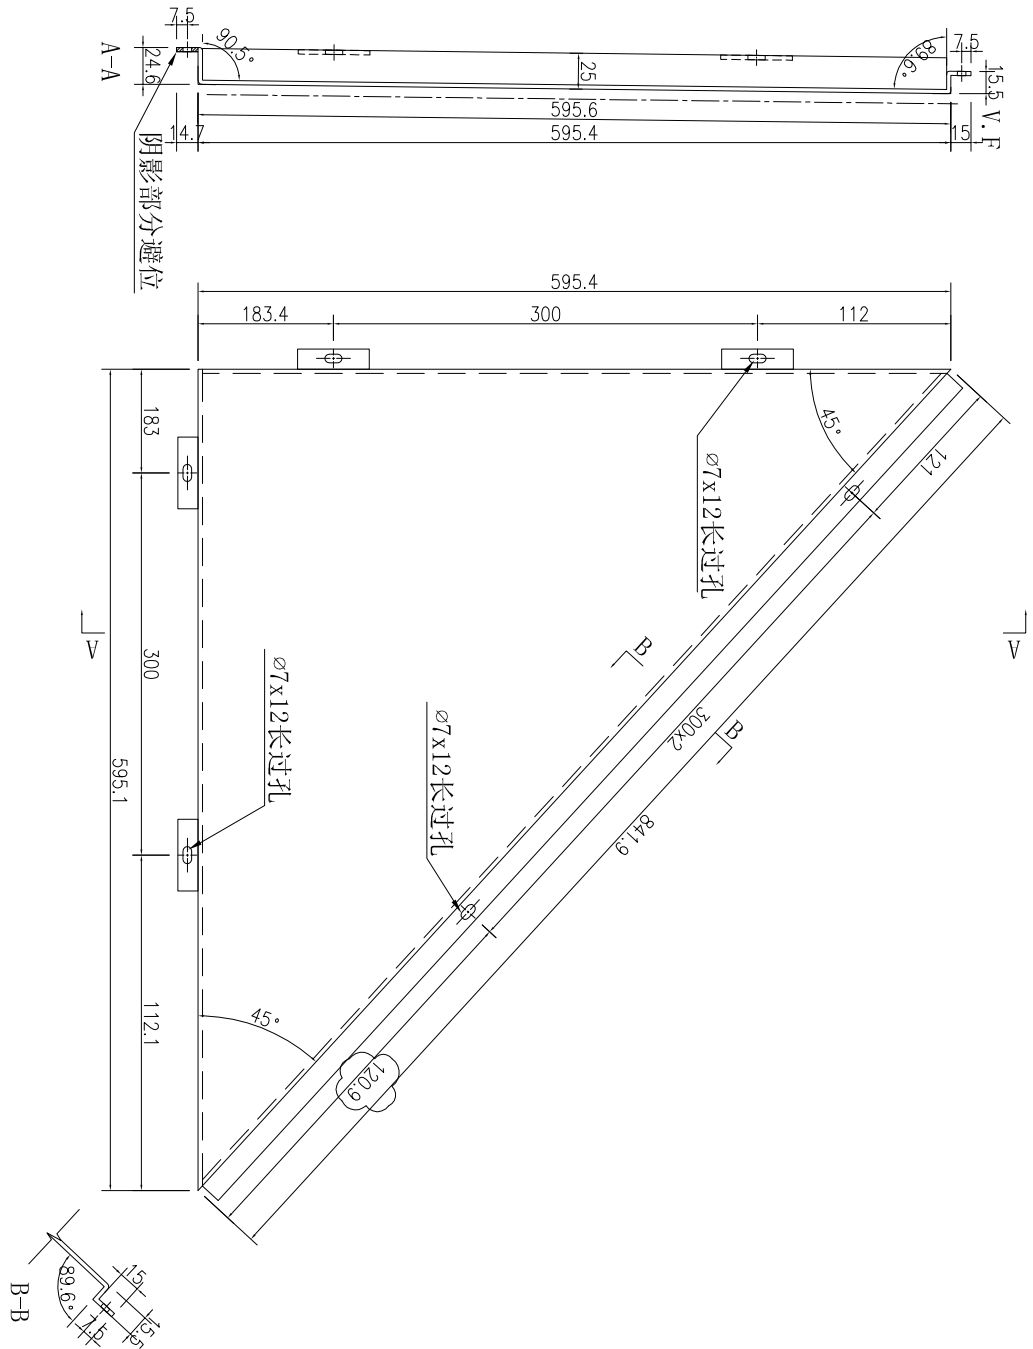


数量	备注
1	

名稱	鋁板加工圖	制圖	吳偉瑜	2020.2.10	修改	A	
材料	3mm厚鋁板	復核			日期	2020.4.14	
顏色	UCT803649FXL-3(香檳金)	批准			圖號	J837-SK-LB246	

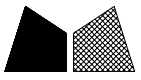


工程號 J-837 地盤 觀塘

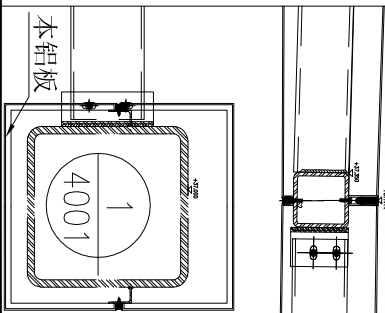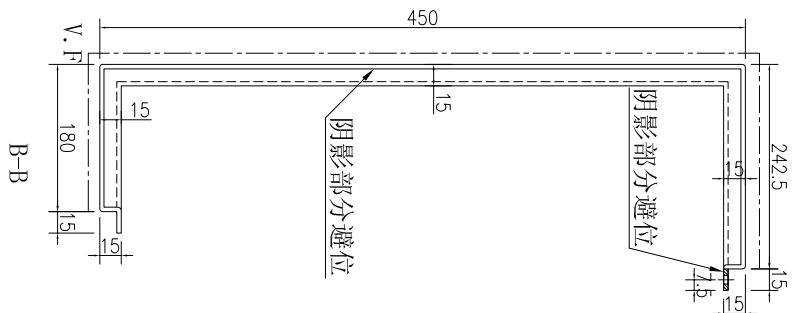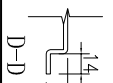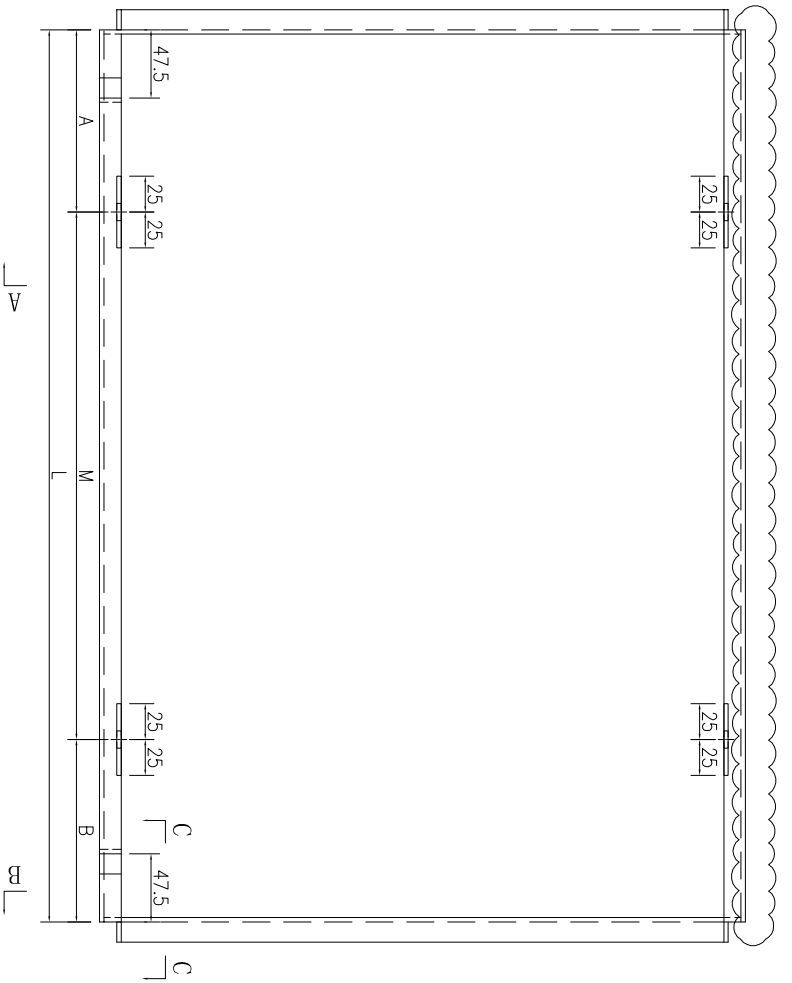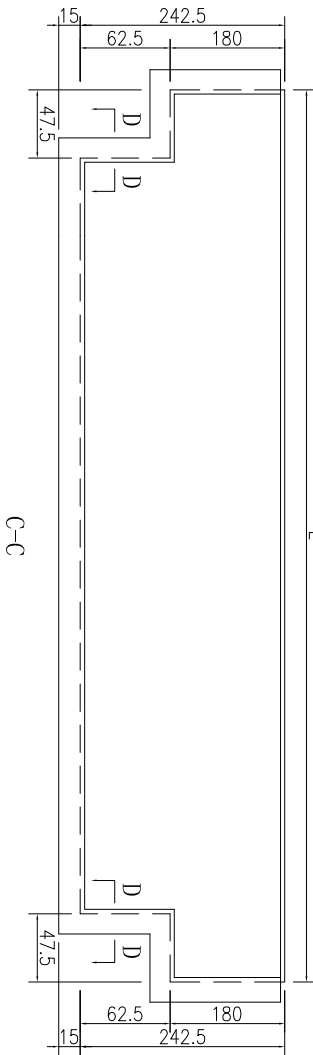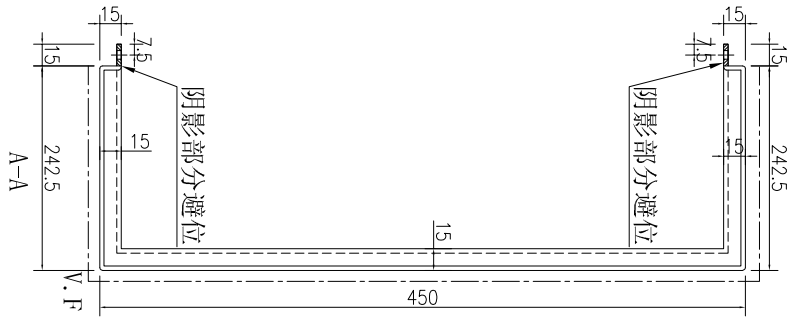







序號	鋁板編號	數量	長度L	A	N	B
1	J837-SK-LB299	1	2409	74.5	300	234.5
2	J837-SK-LB302	1	2414.5	77.25	300	237.25

名稱	鋁板加工圖	制圖	吳禕瑜	2020.2.10	修改	A
材料	3mm厚鋁板	復核			日期	2020.4.14
顏色	UCT803649FXL-3(香檳金)	批准			圖號	J837-SK-LB299

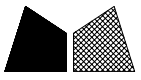

美特鋁質有限公司
MIDI Aluminium Fabricator Ltd.

工程號 J-837 地盤 觀塘

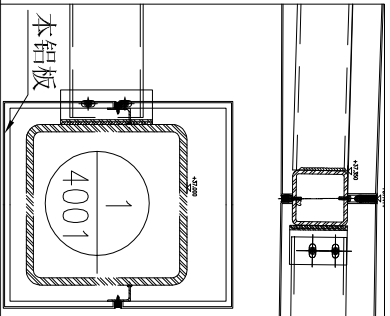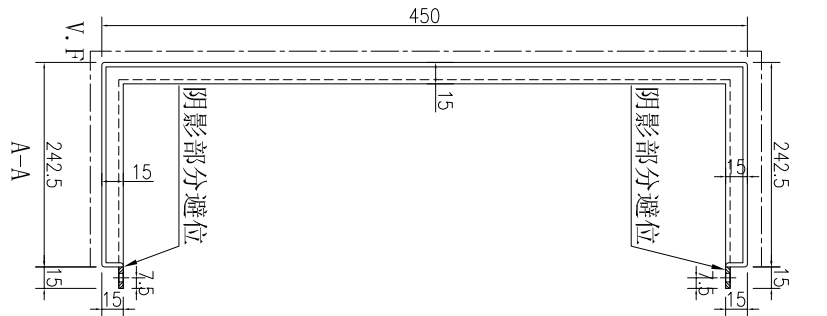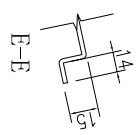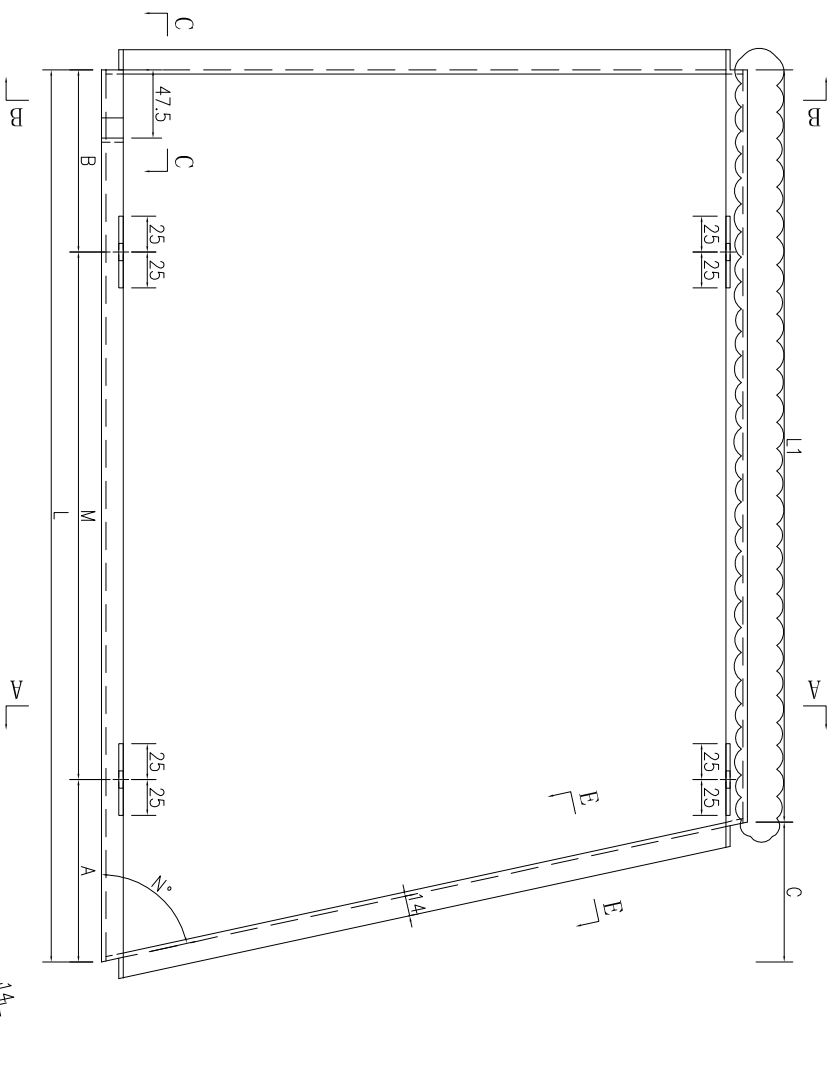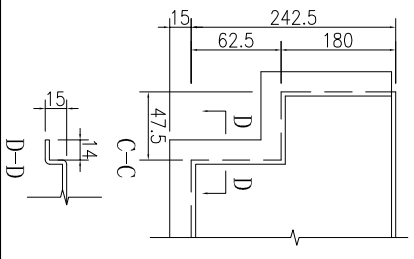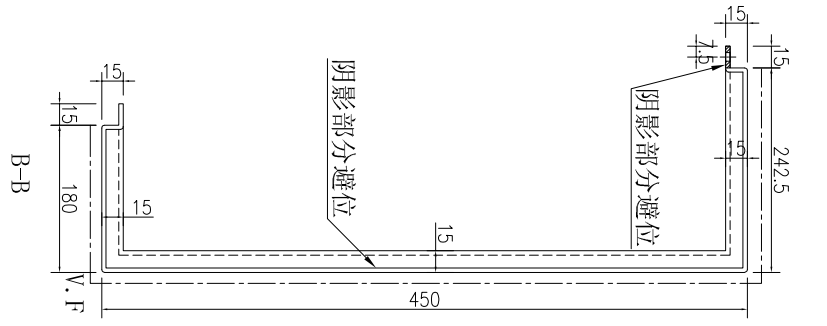

字號	鋁板編號	數量	長度L	長度L1	A	M	B	C	角度N°
1	J837-SK-LB300	1	2101.5	2040.3	230.75	300	x	61.2	82.3
2	J837-SK-LB303	1	2524	2366.3	292	x	132	157.7	70.7

名稱	鋁板加工圖	制圖	吳偉瑜	2020.2.10	修改	A			
材料	3mm厚鋁板	復核			日期	2020.4.14			
顏色	UCT803649FXL-3(香檳金)	批准			圖號	J837-SK-LB300			