

工程指示 / 要求簡箋(E.I.)

工程指示編號：EI/0958/19

修改版次：-

工程編號：J-837

工程名稱：觀塘裕民坊

工程項目：幕牆 橫料封篤角(補廠裝漏位置用)

收件人：生統 / 永林

發件人：Eric Liu

日期：14/08/2019

要求提供 / 確認 事項：

- | | | |
|------------------------------------|-------------------------------------|-------------------------------|
| <input type="checkbox"/> 初步鋁料 B.M. | <input type="checkbox"/> 加工拆圖，然後生產 | <input type="checkbox"/> 尺寸表 |
| <input type="checkbox"/> 正式鋁料 B.M. | <input type="checkbox"/> 技術上資料 / 指示 | <input type="checkbox"/> 報價 |
| <input type="checkbox"/> 配件 B.M. | <input type="checkbox"/> 樣辦或貨品說明書 | <input type="checkbox"/> 分判合約 |
| <input type="checkbox"/> 其他：_____ | | |

內容：

請按加工圖生產橫料封篤鋁角送現場備用

因廠裝漏橫料封篤角(見相片)，需要在現場裝回，現補各款 2000 件送地盤作備用

地盤總：請現場覆核所有封篤角位置 (1) 是否有安裝 及 (2) 漏裝位置做記錄，

現場補裝封篤角，確保有做此封篤才可安裝玻璃

謝謝！

請在 2019/ 08 / 23 前完成上列要求。

附：2 頁加工圖+2 頁

以上項目為：

- 原合約工程包 原合約工程加 / 減賬 新工程報價

原因：-

分發東莞各部門：

- () 生產技術總監 連附件 () 技術部 連附件 *永林* () 生產部 連附件 () 機械設計部 連附件
 () 採購部 連附件 () 生產統籌部 連附件 *永林*
 () 質檢部 連附件 () 會計部 連附件 () 報關組 連附件 () 其他 楊榮輝 連附件

分發其他分判：

- () 王禮秋 連附件

分發香港各部門：

- () 行政部 連附件 () 會計部 連附件 () 統籌部 連附件 () 工程部地盤科文 連附件 *永林*
 () 採購部 連附件 () QS 部 連附件 () 維修部 連附件 () 其他 _____ 連附件

傳遞編號：

HK 1813 /19

發件人簽署：
Eric Liu



項目經理簽署：
楊榮輝

EG-DWG3

美特鋁業有限公司
MID Aluminium Fabricator Ltd.

工程號 J-837 地盤 觀塘裕民坊

2000件

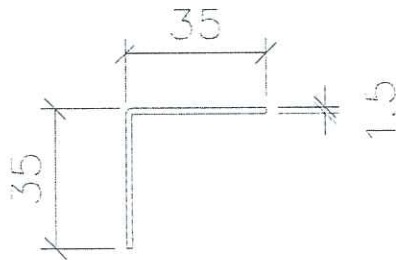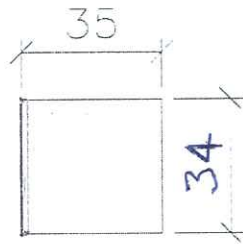

~~T1-T5
每種角層 = 28支 (參考)~~

~~T1-T5
7-9件數量 =~~

3400支

請先送出地盤
後現場裝

適用: SD頂橫料及生梗橫料

模號: X85555及X85553


工廠用: 41064+436(後備)=41500

一層約用1112支


(T1~T5總用量)

名稱	鋁板拆圖	制圖	邱紅	2019.01.06	修改
材料	1.5mm厚鋁板	復核	謝永林	2019.01.07	日期
顏色	MLL	批准			圖號 L-FK1


EG-DWG3

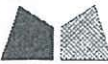 美特鋁質有限公司 MIDI Aluminium Fabricator Ltd.			
工程號	J-837	地盤	觀塘裕民坊

2000件

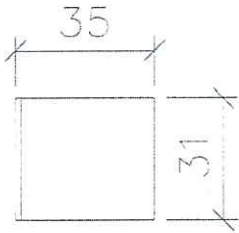

~~T1-T5
每座每層 = 200支 (參考)~~

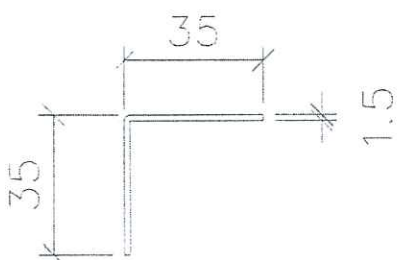

~~T1-T5
7-9/F 數量 =~~

2400支

~~請送出地盤
供現場裝~~

適用：雙梗橫料（生窗位）
 模號：X85552
 工廠用：31576+224（後備）=31800
 一層約用780支
 （T1~T5總用量）

名稱	鋁板拆圖	制圖	邱紅	2019.01.06	修改		
材料	1.5mm厚鋁板	復核	謝永林	2019.01.07	日期		
顏色	MILL	批准			圖號	L-FK2	

廠裝漏封等角



掛槽撐角 安裝範圍

