

工程指示 / 要求簡箋(E.I.)

工程指示編號：EI / 0969 / 19

修改版次：-

工程編號：J - 837

工程名稱：觀塘裕民坊

工程項目：幕牆 室內收口鋁料 B.M.

收件人：Maggie / 生統

發件人：Eric Liu

日期：21/08/2019

要求提供 / 確認 事項：

- | | | |
|------------------------------------|-------------------------------------|-------------------------------|
| <input type="checkbox"/> 初步鋁料 B.M. | <input type="checkbox"/> 加工拆圖，然後生產 | <input type="checkbox"/> 尺寸表 |
| <input type="checkbox"/> 正式鋁料 B.M. | <input type="checkbox"/> 技術上資料 / 指示 | <input type="checkbox"/> 報價 |
| <input type="checkbox"/> 配件 B.M. | <input type="checkbox"/> 樣辦或貨品說明書 | <input type="checkbox"/> 分判合約 |
| <input type="checkbox"/> 其他：_____ | | |

內容：

請按鋁料 BM 訂購室內收口鋁料送廠

1) 此 BM 按 EI0282E 版計算

2) 不包括樣板層(7-9/F)數量

3) 分 3 批出貨

4) 共 6 款料，19 噸

謝謝。

請在 2019/ 09 / 14 前完成上列要求。

附：1 頁 BM，1 頁模圖

以上項目為：

- 原合約工程包 原合約工程加 / 減賬 新工程報價

原因：-

分發東莞各部門：

- () 生產技術總監 連附件 () 技術部 連附件 永林 () 生產部 連附件 () 機械設計部 連附件
 () 採購部 連附件 () 生產統籌部 連附件 梅
 () 質檢部 連附件 () 會計部 連附件 () 報關組 連附件 () 其他 小羅 連附件

分發香港各部門：

- () 行政部 連附件 () 會計部 連附件 () 統籌部 連附件 () 工程部地盤科文 連附件 炳哥 / 民 / 豪
 () 採購部 連附件 () QS 部 連附件 () 維修部 連附件 () 其他 _____ 連附件

傳遞編號：

HK 1827 / 19


發件人簽署：

項目經理簽署：





		美特鋁質有限公司 MIDI Aluminium Fabricator Ltd.	工程號: J-837	計算: 鞠章芳	日期: 2019.8.21	送呈: 胡哥									
		地盤名稱: 觀塘裕民坊	核對: 謝永林	日期:	副本: 袁惠貞 (QS部)										
廠用鋁型材B.M.表		項目類別: 幕牆-室內蓋	批准: Jason Leung	日期:	此BM依據E1/0282 E 施工圖 來計算										
BM編號: 837-CW-M01-F-AP09		A/C Code :	有顏色鋁料(Kg): 18895.02	無顏色鋁料(Kg): 0.00	V.F總(米 ²): 3363.49										
序號	修改標示	物料編號	鋁料名稱	顏色	合金狀態	長度	數量(支)			重量(Kgs)		V.F.(米 ²)		備註	
						(mm)	實用	後備	總數	Kg/M	總重量	米 ² /米	Total_V.F.		
1		X85669	25X50腳室內橫蓋	EC-DG-S332054 (3塗)	6063-T5	5800	1265	25	1290	0.459	3434.238	0.088	658.416	橫向(27F以上用)	
2		X85673	25X25腳室內橫蓋	EC-DG-S332054 (3塗)	6063-T5	5800	845	15	860	0.323	1611.124	0.063	314.244	橫向(27F以下用)	
3		X85670	室內FD橫向收口	EC-DG-S332054 (3塗)	6063-T5	5800	75	5	80	1.082	502.048	0.203	94.192		
4		X85671	室內SD橫向收口	EC-DG-S332054 (3塗)	6063-T5	5650	725	11	736	0.925	3846.520	0.174	723.562		
5		X85672	牆邊115腳企收口	EC-DG-S332054 (3塗)	6063-T5	4650	743	12	755	0.971	3408.938	0.141	495.016	27F以上用	
6		X85673	室內+磚牆25腳收口	EC-DG-S332054 (3塗)	6063-T5	4650	2661	19	2680	0.323	4025.226	0.063	785.106	企向	
7		X85674	牆邊100腳企收口	EC-DG-S332054 (3塗)	6063-T5	4650	488	12	500	0.889	2066.925	0.126	292.950	27F以下用	
8								合計:	6901		18895.02		3363.485		
備註:		(1).室內鋁折件改為鋁型材。													
		(2).此BM依據E1/0282 E版施工圖來計算。													
		(3).已除樣板層7-9F鋁折件用量。													

幕牆-室內蓋鋁料模圖

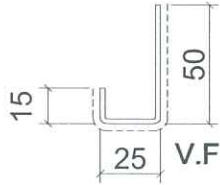


模號: X85669
名稱: 25X50腳室內蓋
合金狀態: 6063-T5
重量: 0.459KG/M
V.F.: 88.20mm

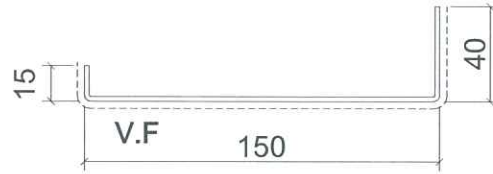


模號: X85670
名稱: 室內FD橫向收口
合金狀態: 6063-T5
重量: 1.082KG/M
V.F.: 203.20mm




模號: X85671
名稱: 室內SD橫向收口
合金狀態: 6063-T5
重量: 0.925KG/M
V.F.: 174.20mm

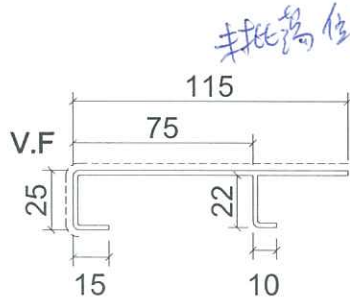

模號: X85672
名稱: 牆邊115腳企收口
合金狀態: 6063-T5
重量: 0.971KG/M
V.F.: 140.52mm

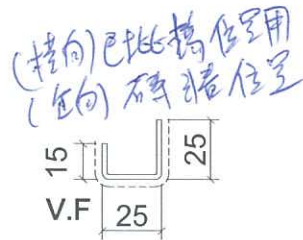

模號: X85673
名稱: 室內+轉牆25腳收口
合金狀態: 6063-T5
重量: 0.323KG/M
V.F.: 63.19mm

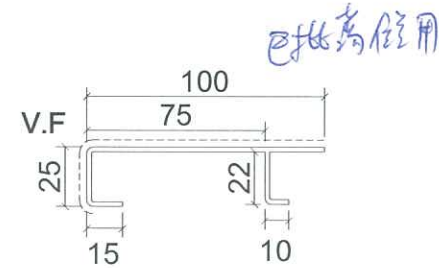

模號: X85674
名稱: 牆邊100腳企收口
合金狀態: 6063-T5
重量: 0.889KG/M
V.F.: 125.52mm