

工程指示 / 要求簡箋(E.I.)

工程指示編號：EI / 10035 / 18

修改版次：B

工程編號：J - 837

工程名稱：觀塘裕民坊

工程項目：8/F 辦房用玻璃 (後裝窗 + 佛沙轉後裝窗)

收件人：Maggie

發件人：Bessie

日期：21/12/2018

要求提供 / 確認 事項：

- | | | |
|------------------------------------|-------------------------------------|-------------------------------|
| <input type="checkbox"/> 初步鋁料 B.M. | <input type="checkbox"/> 加工拆圖，然後生產 | <input type="checkbox"/> 尺寸表 |
| <input type="checkbox"/> 正式鋁料 B.M. | <input type="checkbox"/> 技術上資料 / 指示 | <input type="checkbox"/> 報價 |
| <input type="checkbox"/> 配件 B.M. | <input type="checkbox"/> 樣辦或貨品說明書 | <input type="checkbox"/> 分判合約 |
| <input type="checkbox"/> 其他：_____ | | |

內容：

煩請按此增訂 8/F 辦房用玻璃共兩件 (71W/D-4 及 75W/M-1A)
後裝窗玻璃 BM 第 48 項新增 1 件 及佛沙轉後裝窗玻璃 BM 第 67 項新增 1 件

Precast
Insitu

請在 _____ 前完成上列要求。

E28626G 及 E1853B 坊

附： 頁

以上項目為：

- 原合約工程包 原合約工程加 / 減賬 新工程報價

原因：-

分發東莞各部門：

- () 生產技術總監 連附件 技術部 連附件 () 生產部 連附件 () 機械設計部 連附件
- () 採購部 連附件 () 生產統籌部 連附件
- () 質檢部 連附件 () 會計部 連附件 () 報關組 連附件 () 其他 _____ 連附件

分發香港各部門：

- () 行政部 連附件 () 會計部 連附件 () 統籌部 連附件 工程部地盤科文 連附件 媽馬 / 有哥
- () 採購部 連附件 () QS 部 連附件 () 維修部 連附件 () 其他 _____ 連附件

傳遞編號：

HK1981/18

發件人簽署：

(Signature)

項目經理簽署：

(Signature)

佛沙窗轉後裝窗 - 8/F辦公室用玻璃

玻璃編號	玻璃名稱	Sample no.	件數	面積
(TG09)	8mm THK ACID ETCHED FROSTED TEMPERED GLASS	D18061228	21	9.68
(TG11)	8mm THK CLEAR TEMPERED GLASS	D18061222	47	25.24
(BATH01)	8mm THK ACID ETCHED FROSTED BLUE TINTED TEMPERED GLASS	D18110372	1	0.50

總數

69

35.42

後裝窗 - 8/F辦公室用玻璃

玻璃編號	玻璃名稱	Sample no.	件數	面積
(TG01)	8mm THK.BLUE TINTED TEMPERED GLASS	D18070395	3	1.28
(TG09)	8mm THK ACID ETCHED FROSTED TEMPERED GLASS	D18061228	43	17.27
(TG11)	8mm THK CLEAR TEMPERED GLASS	D18061222	13	6.56
(BATH01)	8mm THK ACID ETCHED FROSTED BLUE TINTED TEMPERED GLASS	D18110372	2	0.76

總數

61

25.86

地盤用玻璃B.M.表

BM編號:	837-W1-M02-S-GR02	修改版次	項目類別	後裝窗	批准:	總計玻璃面積 (平方米):	25.86	日期:	2018.11.12	送呈: 胡哥
工程號:	1837	計算:	觀塘裕民坊	核對:	謝永林	日期:		日期:		副本:
地盤名稱	觀塘裕民坊	核對:	謝永林	日期:		A/C Code: <u>此 BM 第 48 項 新加</u>				

序號	修改標示	玻璃圖號	顏色與類型	厚度 (mm)	玻璃尺寸		數量 (塊)	總面積 (平方米)	使用位置	計算參考數值/所屬位置分格			樓層
					寬度 (W mm)	高度 (H mm)				分屬類型	分格寬度	分格高度	
1		IW-G101	BATH01	8.0	494.0	1050.0	1	0.52	T2W-M-2	SH生窗	590.0	1145.0	8F
2		IW-G102		8.0	494.0	481.5	1	0.24	T2W-M-2	梗窗	590.0	530.0	8F
						合計:	2	0.76					
3		IW-G01	TG01	8.0	354.5	1022.5	2	0.72	T2W-M-1	SH生窗	450.0	1120.0	8F
4		IW-G02	TG01	8.0	554.0	997.0	1	0.55	T1W-E3	SH生窗	650.0	1095.0	8F
5						合計:	3	1.28					
6		IW-G03	TG09	8.0	359.0	1022.5	1	0.37	T3W-A-3	SH生窗	455.0	1120.0	8F
7		IW-G04	TG09	8.0	369.0	1022.5	1	0.38	T1W-G2	SH生窗	465.0	1120.0	8F
8		IW-G05	TG09	8.0	404.0	1022.5	1	0.41	T1W-H-2	SH生窗	500.0	1120.0	8F
9		IW-G05	TG09	8.0	404.0	1022.5	1	0.41	T1W-C-3	SH生窗	500.0	1120.0	8F
10		IW-G05	TG09	8.0	404.0	1022.5	1	0.41	T5W-L-4	SH生窗	500.0	1120.0	8F
11		IW-G06	TG09	8.0	439.0	1022.5	1	0.45	T5W-F-2	SH生窗	535.0	1120.0	8F
12		IW-G06	TG09	8.0	439.0	1022.5	1	0.45	T5W-L-3	SH生窗	535.0	1120.0	8F
13		IW-G06	TG09	8.0	439.0	1022.5	1	0.45	T1W-H-1	SH生窗	535.0	1120.0	8F
14		IW-G06	TG09	8.0	439.0	1022.5	1	0.45	T1W-C-2	SH生窗	535.0	1120.0	8F
15		IW-G06	TG09	8.0	439.0	1022.5	1	0.45	T3W-E-2	SH生窗	535.0	1120.0	8F
16		IW-G06	TG09	8.0	439.0	1022.5	1	0.45	T5W-N-1	SH生窗	535.0	1120.0	8F
17		IW-G07	TG09	8.0	494.0	972.5	1	0.48	T5W-A-4	SH生窗	590.0	1070.0	8F
18		IW-G08	TG09	8.0	494.0	1022.5	1	0.51	T1W-A-2	SH生窗	590.0	1120.0	8F

工程號:	1837	計算:	鞠章芳	日期:	2018.11.12	送呈:	胡哥
地盤名稱:	觀塘裕民坊	核對:	謝永林	日期:		副本:	
項目類別:	後裝窗	批准:		日期:		A/C Code:	

BM編號:	837-WI-M02-S-GP02	修改版次	總計玻璃面積 (平方米):		25.86
-------	-------------------	------	---------------	--	-------

序號	修改標示	玻璃圖號	顏色與類型	厚度 (mm)	玻璃尺寸		數量 (塊)	總面積 (平方米)	使用位置	計算參考數值/所屬位置分格			樓層
					寬度 (W mm)	高度 (H mm)				分屬類型	分格寬度	分格高度	
19		IW-G09	TG09	8.0	494.0	1050.0	1	0.52	T1W-G3	SH生窗	590.0	1145.0	8F
20		IW-G09	TG09	8.0	494.0	1050.0	1	0.52	T2W-N-2	SH生窗	590.0	1145.0	8F
21		IW-G09	TG09	8.0	494.0	1050.0	1	0.52	T2W-H-1	SH生窗	590.0	1145.0	8F
22		IW-G09	TG09	8.0	494.0	1050.0	1	0.52	T2W-A-5	SH生窗	590.0	1145.0	8F
23		IW-G09	TG09	8.0	494.0	1050.0	1	0.52	T2W-A-4	SH生窗	590.0	1145.0	8F
24		IW-G09	TG09	8.0	494.0	1050.0	1	0.52	T3W-A-2	SH生窗	590.0	1145.0	8F
25		IW-G09	TG09	8.0	494.0	1050.0	1	0.52	T5W-A-3	SH生窗	590.0	1145.0	8F
26		IW-G09	TG09	8.0	494.0	1050.0	1	0.52	T5W-M-2	SH生窗	590.0	1145.0	8F
27		IW-G09	TG09	8.0	494.0	1050.0	1	0.52	T2W-B-2	SH生窗	590.0	1145.0	8F
28		IW-G09	TG09	8.0	494.0	1050.0	1	0.52	T2W-B-1	SH生窗	590.0	1145.0	8F
29		IW-G09	TG09	8.0	494.0	1050.0	1	0.52	T5W-G-2	SH生窗	590.0	1145.0	8F
30		IW-G09	TG09	8.0	494.0	1050.0	1	0.52	T3W-B-2	SH生窗	590.0	1145.0	8F
31		IW-G09	TG09	8.0	494.0	1050.0	1	0.52	T3W-B-1	SH生窗	590.0	1145.0	8F
32		IW-G09	TG09	8.0	494.0	1050.0	1	0.52	T3W-E-1	SH生窗	590.0	1145.0	8F
33		IW-G09-1	TG09	8.0	494.0	481.5	1	0.24	T1W-G3	梗窗	590.0	530.0	8F
34		IW-G09-1	TG09	8.0	494.0	481.5	1	0.24	T2W-N-2	梗窗	590.0	530.0	8F
35		IW-G09-1	TG09	8.0	494.0	481.5	1	0.24	T2W-H-1	梗窗	590.0	530.0	8F
36		IW-G09-1	TG09	8.0	494.0	481.5	1	0.24	T2W-A-5	梗窗	590.0	530.0	8F
37		IW-G09-1	TG09	8.0	494.0	481.5	1	0.24	T2W-A-4	梗窗	590.0	530.0	8F

地盤用玻璃B.M.表

項目類別

後裝窗

批准:

日期:

A/C Code:

B.M.編號:

837-WI-M02-S-GP02

修改版次

總計玻璃面積 (平方米):

25.86

序號	修改標示	玻璃圖號	顏色與類型	厚度 (mm)	玻璃尺寸		數量 (塊)	總面積 (平方米)	使用位置	計算參考數值/所屬位置分格			樓層
					寬度 (W mm)	高度 (H mm)				分屬類型	分格寬度	分格高度	
38		IW-G09-1	TG09	8.0	494.0	481.5	1	0.24	T3W-A-2	梗窗	590.0	530.0	8F
39		IW-G09-1	TG09	8.0	494.0	481.5	1	0.24	T5W-A-3	梗窗	590.0	530.0	8F
40		IW-G09-1	TG09	8.0	494.0	481.5	1	0.24	T5W-M-2	梗窗	590.0	530.0	8F
41		IW-G09-1	TG09	8.0	494.0	481.5	1	0.24	T2W-B-2	梗窗	590.0	530.0	8F
42		IW-G09-1	TG09	8.0	494.0	481.5	1	0.24	T2W-B-1	梗窗	590.0	530.0	8F
43		IW-G09-1	TG09	8.0	494.0	481.5	1	0.24	T5W-G-2	梗窗	590.0	530.0	8F
44		IW-G09-1	TG09	8.0	494.0	481.5	1	0.24	T3W-B-2	梗窗	590.0	530.0	8F
45		IW-G09-1	TG09	8.0	494.0	481.5	1	0.24	T3W-B-1	梗窗	590.0	530.0	8F
46		IW-G09-1	TG09	8.0	494.0	481.5	1	0.24	T3W-E-1	梗窗	590.0	530.0	8F
47		IW-G10	TG09	8.0	509.0	997.0	1	0.51	T5W-L-5	SH生窗	605.0	1095.0	8F
48	B 新增	IW-G99	TG09	8.0	494.0	1022.5	1	0.51	T5W-M-1	SH生窗	590.0	1120.0	8F
			合計:				43	17.27					
49		IW-G11	TG11	8.0	294.0	1022.5	1	0.30	T2W-C-1	SH生窗	390.0	1120.0	8F
50		IW-G12	TG11	8.0	354.0	1022.5	1	0.36	T2W-D-1	SH生窗	450.0	1120.0	8F
51		IW-G13	TG11	8.0	404.0	1022.5	1	0.41	T2W-N-3	SH生窗	500.0	1120.0	8F
52		IW-G14	TG11	8.0	474.5	1022.5	2	0.97	T5W-A-1	SH生窗	570.0	1120.0	8F
53		IW-G15	TG11	8.0	494.0	997.0	1	0.49	T2W-N-1	SH生窗	590.0	1095.0	8F

地盤用玻璃B.M.表

項目類別: 後裝窗

批准:

日期:

A/C Code:

BM編號: 837-W1-M02-S-GP02 修改版次

總計玻璃面積 (平方米):

25.86

序號	修改標示	玻璃圖號	顏色與類型	厚度 (mm)	玻璃尺寸		數量 (塊)	總面積 (平方米)	使用位置	計算參考數值/所屬位置分格			樓層
					寬度 (W mm)	高度 (H mm)				分屬類型	分格寬度	分格高度	
54		IW-G16	TG11	8.0	554.0	997.0	1	0.55	T5W-A-2	SH生窗	650.0	1095.0	8F
55		IW-G17	TG11	8.0	559.5	1022.5	1	0.57	T1W-A-1	SH生窗	655.0	1120.0	8F
56		IW-G17-1	TG11	8.0	185.5	1022.5	1	0.19	T1W-A-1	梗窗	255.0	1120.0	8F
57		IW-G18	TG11	8.0	594.0	1052.0	1	0.62	T5W-2	SH生窗	690.0	1150.0	8F
58		IW-G19	TG11	8.0	604.0	1052.0	1	0.64	T3W-1	SH生窗	700.0	1150.0	8F
59		IW-G19	TG11	8.0	604.0	1052.0	1	0.64	T3W-5	SH生窗	700.0	1150.0	8F
60		IW-G20	TG11	8.0	624.0	1297.0	1	0.81	T1W-G-1	SH生窗	720.0	1395.0	8F
61							合計:	13					
62							總計:	61					

1).本表中的清片玻璃是信義原片,藍片玻璃是藍欣原片。

2).本表中所有玻璃對角線尺寸偏差要求不超過正負2mm。

3).本表中玻璃要求粗磨邊處理並倒棱角,而所有玻璃之入爐方向需保持一致。

4).本表中所有玻璃成品均需做雙面保護,用透明靜電膠紙加四周一寸PK白膠紙做雙面加固保護處理。

5).本表中所有玻璃成品均需注明室內外及其玻璃編號/使用位置/樓層,以便識別。

6).所有強化玻璃均需做HEAT SOAK TEST

7).所有強化玻璃入爐以寬度進入

(TG01) 8mm THK. BLUE TINTED TEMPERED GLASS (D18070395)

(TG09) 8mm THK ACID ETCHED FROSTED TEMPERED GLASS (D18061228)

(TG11) 8mm THK CLEAR TEMPERED GLASS (D18061222)

(BATH01) 8mm THK ACID ETCHED FROSTED BLUE TINTED TEMPERED GLASS (D18110372)

加工注意事項:

地盤用玻璃B.M.表

修改版次

批准:

日期:

A/S Code: *此B.M.第 5 項新窗*

BM編號:

837-W1-M02-S-GP01

修改版次

總計玻璃面積 (平方米):

35.42

序號	修改標示	玻璃圖號	顏色與類型	厚度 (mm)	玻璃尺寸		數量 (塊)	總面積		使用位置	計算參考數值/所屬位置分格			樓層
					寬度 (W mm)	高度 (H mm)		(平方米)	分屬類型		分格寬度	分格高度		
1		PW-G02	BATH01	8.0	484.0	1035.0	1	0.50		T1W E-1	SH生窗	590.0	1130.0	8F
2						合計:	1	0.50						
3		PW-G01	TG09	8.0	484.0	1024.5	1	0.50		T1W M-1	SH生窗	590.0	1125.0	8F
4		PW-G01	TG09	8.0	484.0	1024.5	1	0.50		T1W L-2	SH生窗	590.0	1125.0	8F
5		PW-G01	TG09	8.0	484.0	1024.5	1	0.50		T1W B-2	SH生窗	590.0	1125.0	8F
6		PW-G01	TG09	8.0	484.0	1024.5	1	0.50		T2W A-2	SH生窗	590.0	1125.0	8F
7		PW-G01	TG09	8.0	484.0	1024.5	1	0.50		T2W F-1	SH生窗	590.0	1125.0	8F
8		PW-G01	TG09	8.0	484.0	1024.5	1	0.50		T2W E-2	SH生窗	590.0	1125.0	8F
9		PW-G01	TG09	8.0	484.0	1024.5	1	0.50		T3W M-1	SH生窗	590.0	1125.0	8F
10		PW-G01	TG09	8.0	484.0	1024.5	1	0.50		T3W L-2	SH生窗	590.0	1125.0	8F
11		PW-G01	TG09	8.0	484.0	1024.5	1	0.50		T5W E-1	SH生窗	590.0	1125.0	8F
12		PW-G01	TG09	8.0	484.0	1024.5	1	0.50		T5W D-2	SH生窗	590.0	1125.0	8F
13		PW-G02	TG09	8.0	484.0	1035.0	1	0.50		T2W G-2	SH生窗	590.0	1130.0	8F
14		PW-G02	TG09	8.0	484.0	1035.0	1	0.50		T3W F-3	SH生窗	590.0	1130.0	8F
15		PW-G02	TG09	8.0	484.0	1035.0	1	0.50		T5W H-4	SH生窗	590.0	1130.0	8F
16		PW-G02-1	TG09	8.0	484.0	506.5	1	0.25		T1W E-1	梗窗	590.0	565.0	8F
17		PW-G02-1	TG09	8.0	484.0	506.5	1	0.25		T2W G-2	梗窗	590.0	565.0	8F
18		PW-G02-1	TG09	8.0	484.0	506.5	1	0.25		T3W F-3	梗窗	590.0	565.0	8F
19		PW-G02-1	TG09	8.0	484.0	506.5	1	0.25		T5W H-4	梗窗	590.0	565.0	8F
20		PW-G03	TG09	8.0	484.0	999.0	1	0.48		T5W L-6	SH生窗	590.0	1120.0	8F
21		PW-G04	TG09	8.0	584.0	999.0	1	0.58		T1W A-3	SH生窗	690.0	1120.0	8F

地盤用玻璃B.M.表
BM編號:

837-WI-M02-S-GR01

修改版次
總計玻璃面積 (平方米):

35.42

A/C Code:

序號	修改標示	玻璃圖號	顏色與類型	厚度 (mm)	玻璃尺寸		數量 (塊)	總面積		使用位置	計算參考數值/所屬位置分格			樓層
					寬度 (W mm)	高度 (H mm)		(平方米)			分屬類型	分格寬度	分格高度	
22		PW-G04	TG09	8.0	584.0	999.0	1	0.58		T2W H-3	SH生窗	690.0	1120.0	8F
23		PW-G04	TG09	8.0	584.0	999.0	1	0.58		T2W M-4	SH生窗	690.0	1120.0	8F
24						合計:	21	9.68						
25		PW-G05	TG11	8.0	369.5	1024.5	2	0.76		T3W A-1	SH生窗	470.0	1125.0	8F
26		PW-G05	TG11	8.0	369.5	1024.5	2	0.76		T3W B-3	SH生窗	470.0	1125.0	8F
27		PW-G06	TG11	8.0	394.5	1024.5	2	0.81		T1W B-1	SH生窗	495.0	1125.0	8F
28		PW-G07	TG11	8.0	419.5	1024.5	2	0.86		T2W E-1	SH生窗	520.0	1125.0	8F
29		PW-G08	TG11	8.0	484.0	999.0	1	0.48		T2W G-3	SH生窗	590.0	1120.0	8F
30		PW-G09	TG11	8.0	584.0	1069.0	1	0.62		T1W 1	SH生窗	690.0	1190.0	8F
31		PW-G09	TG11	8.0	584.0	1069.0	1	0.62		T2W 2	SH生窗	690.0	1190.0	8F
32		PW-G10	TG11	8.0	484.0	1024.5	1	0.50		T5W K-2	SH生窗	590.0	1125.0	8F
33		PW-G11	TG11	8.0	494.5	1024.5	1	0.51		T3W L-1	SH生窗	595.0	1125.0	8F
34		PW-G11	TG11	8.0	494.5	1024.5	1	0.51		T5W G-1	SH生窗	595.0	1125.0	8F
35		PW-G11-1	TG11	8.0	220.5	1024.5	1	0.23		T3W L-1	梗窗	295.0	1125.0	8F
36		PW-G11-1	TG11	8.0	220.5	1024.5	1	0.23		T5W G-1	梗窗	295.0	1125.0	8F
37		PW-G12	TG11	8.0	534.0	1024.5	1	0.55		T1W E-2	SH生窗	640.0	1125.0	8F
38		PW-G12	TG11	8.0	534.0	1024.5	1	0.55		T5W D-1	SH生窗	640.0	1125.0	8F
39		PW-G13	TG11	8.0	574.0	1024.5	1	0.59		T1W H-3	SH生窗	680.0	1125.0	8F
40		PW-G14	TG11	8.0	584.0	1024.5	1	0.60		T1W C-1	SH生窗	690.0	1125.0	8F
41		PW-G14	TG11	8.0	584.0	1024.5	1	0.60		T1W D-2	SH生窗	690.0	1125.0	8F
42		PW-G14	TG11	8.0	584.0	1024.5	1	0.60		T1W F-1	SH生窗	690.0	1125.0	8F

地盤用玻璃B.M.表

修改版次

批准:

日期:

A/C Code:

BM編號:

837-W1-M02-S-GP01

修改版次

總計玻璃面積 (平方米):

35.42

序號	修改標示	玻璃圖號	顏色與類型	厚度 (mm)	玻璃尺寸		數量 (塊)	總面積 (平方米)	使用位置	計算參考數值/所屬位置/分格			樓層
					寬度 (W mm)	高度 (H mm)				分屬類型	分格寬度	分格高度	
43		PW-G14	TG11	8.0	584.0	1024.5	1	0.60	T1W J-1	SH生窗	690.0	1125.0	8F
44		PW-G14	TG11	8.0	584.0	1024.5	1	0.60	T1W K-1	SH生窗	690.0	1125.0	8F
45		PW-G14	TG11	8.0	584.0	1024.5	1	0.60	T1W L-1	SH生窗	690.0	1125.0	8F
46		PW-G14	TG11	8.0	584.0	1024.5	1	0.60	T1W M-2	SH生窗	690.0	1125.0	8F
47		PW-G14	TG11	8.0	584.0	1024.5	1	0.60	T2W A-3	SH生窗	690.0	1125.0	8F
48		PW-G14	TG11	8.0	584.0	1024.5	1	0.60	T2W B-3	SH生窗	690.0	1125.0	8F
49		PW-G14	TG11	8.0	584.0	1024.5	1	0.60	T2W F-2	SH生窗	690.0	1125.0	8F
50		PW-G14	TG11	8.0	584.0	1024.5	1	0.60	T2W G-1	SH生窗	690.0	1125.0	8F
51		PW-G14	TG11	8.0	584.0	1024.5	1	0.60	T2W H-2	SH生窗	690.0	1125.0	8F
52		PW-G14	TG11	8.0	584.0	1024.5	1	0.60	T2W L-1	SH生窗	690.0	1125.0	8F
53		PW-G14	TG11	8.0	584.0	1024.5	1	0.60	T2W K-1	SH生窗	690.0	1125.0	8F
54		PW-G14	TG11	8.0	584.0	1024.5	1	0.60	T3W C-1	SH生窗	690.0	1125.0	8F
55		PW-G14	TG11	8.0	584.0	1024.5	1	0.60	T3W D-2	SH生窗	690.0	1125.0	8F
56		PW-G14	TG11	8.0	584.0	1024.5	1	0.60	T3W E-3	SH生窗	690.0	1125.0	8F
57		PW-G14	TG11	8.0	584.0	1024.5	1	0.60	T3W F-1	SH生窗	690.0	1125.0	8F

地盤用玻璃B.M.表

項目類別

佛沙窗轉後裝窗

批准:

日期:

A/C Code:

BM編號:

837-W1-M02-S-GR01

修改版次

總計玻璃面積 (平方米):

35.42

序號	修改標示	玻璃圖號	顏色與類型	厚度 (mm)	玻璃尺寸		數量 (塊)	總面積 (平方米)		使用位置	計算參考數值/所屬位置分格			樓層
					寬度 (W mm)	高度 (H mm)		分屬類型	分格寬度		分格高度			
58		PW-G14	TG11	8.0	584.0	1024.5	1	0.60	0.60	T3W H-1	SH生窗	690.0	1125.0	8F
59		PW-G14	TG11	8.0	584.0	1024.5	1	0.60	0.60	T3W K-1	SH生窗	690.0	1125.0	8F
60		PW-G14	TG11	8.0	584.0	1024.5	1	0.60	0.60	T3W M-2	SH生窗	690.0	1125.0	8F
61		PW-G14	TG11	8.0	584.0	1024.5	1	0.60	0.60	T5W E-2	SH生窗	690.0	1125.0	8F
62		PW-G14	TG11	8.0	584.0	1024.5	1	0.60	0.60	T5W F-1	SH生窗	690.0	1125.0	8F
63		PW-G14	TG11	8.0	584.0	1024.5	1	0.60	0.60	T5W H-3	SH生窗	690.0	1125.0	8F
64		PW-G14	TG11	8.0	584.0	1024.5	1	0.60	0.60	T5W L-2	SH生窗	690.0	1125.0	8F
65		PW-G14	TG11	8.0	584.0	1024.5	1	0.60	0.60	T5W M-3	SH生窗	690.0	1125.0	8F
66		PW-G14	TG11	8.0	584.0	1024.5	1	0.60	0.60	T5W N-3	SH生窗	690.0	1125.0	8F
67	B新增	PW-G101	TG11	8.0	534.0	999.0	1	0.53	0.53	T1W D-4	SH生窗	640.0	1120.0	8F
68						合計:	47	25.24						
69						總計:	69	35.42						

- 1). 本表中的清片玻璃是信義原片, 藍片玻璃是藍欣原片。
- 2). 本表中所有玻璃對角線尺寸偏差要求不超過正負2mm。
- 3). 本表中玻璃要求粗磨邊處理並倒棱角, 而所有玻璃之入爐方向需保持一致。
- 4). 本表中所有玻璃成品均需做雙面保護, 用透明靜電膠紙加四周一寸FK白膠紙做雙面加固保護處理。
- 5). 本表中所有玻璃成品均需注明室內外及其玻璃編號/使用位置/樓層, 以便識別。
- 6). 所有強化玻璃均需做HEAT SOAK TEST
- 7). 所有強化玻璃入爐以寬度進入


(TG09) 8mm THK ACID ETCHED FROSTED TEMPERED GLASS (D18061228)


(TG11) 8mm THK CLEAR TEMPERED GLASS (D18061222)


(BATH01) 8mm THK ACID ETCHED FROSTED BLUE TINTED TEMPERED GLASS (D18110372)


加工注意事項:

B/L REF :

CLIENT :
 世和置業有限公司
 Sino Land Company Limited

ARCHITECT :
 黃文培建築師事務所有限公司
 WTF ARCHITECTS & INTERIORS LIMITED

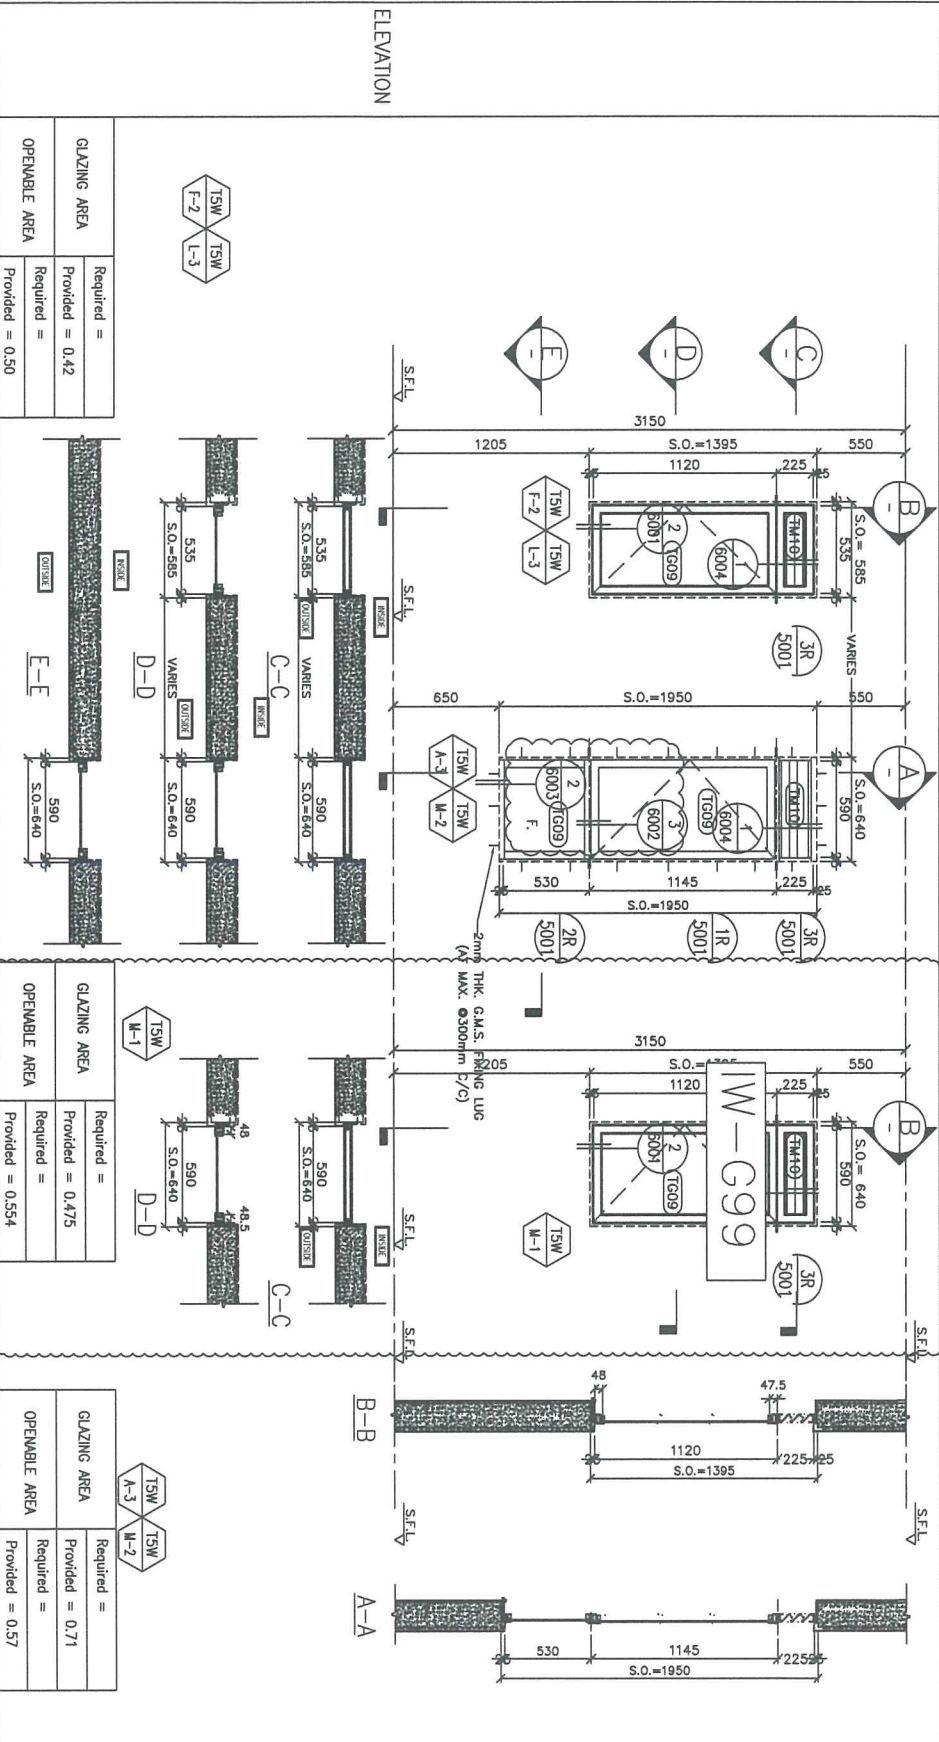
MAIN CONTRACTOR :
 CR Construction Company Limited

STRUCTURAL ENGINEER :
 AECOM

PROJECT CONSULTANT:

NOTE :
 1. ALL DIMENSIONS ARE IN mm.
 2. ALL DIMENSIONS ARE MEASURED FROM OUTSIDE.
 3. ALL DIMENSIONS TO BE VERIFIED ON SITE BEFORE FABRICATION.

LEGEND :
 (X) - DETAIL WORK NO.
 (R) - REFER SHEET NO.
 1. F.F.L. - FINISHED FLOOR LEVEL
 2. S.F.L. - STRUCTURAL FLOOR LEVEL
 3. (R) - REVERSED DETAIL.




GLAZING AREA	Required = Provided = 0.42
OPENABLE AREA	Required = Provided = 0.50

GLAZING AREA	Required = Provided = 0.475
OPENABLE AREA	Required = Provided = 0.554

GLAZING AREA	Required = Provided = 0.71
OPENABLE AREA	Required = Provided = 0.57

WINDOW MARK	SECTION :	QTY.	LOCATION :	GLAZING	REMARK :
TSW F-2	50mm ALUM. SECTION	40 NOS. (TYPICAL)	15 6/F-26/F, 28/F-50/F PLAT F BATH	6mm TIK AAO ETCHED FROSTED TAPERED GLASS	
TSW L-3	50mm ALUM. SECTION	39 NOS. (TYPICAL)	15 6/F-26/F, 28/F-50/F PLAT L BATH	6mm TIK AAO ETCHED FROSTED TAPERED GLASS	
TSW A-3	50mm ALUM. SECTION	39 NOS. (TYPICAL)	15 6/F-26/F, 28/F-50/F PLAT A BATH	6mm TIK AAO ETCHED FROSTED TAPERED GLASS	
TSW M-1	50mm ALUM. SECTION	39 NOS. (TYPICAL)	15 6/F-26/F, 28/F-50/F PLAT L BATH	6mm TIK AAO ETCHED FROSTED TAPERED GLASS	
TSW M-2	50mm ALUM. SECTION	15 NOS. (TYPICAL)	15 6/F-26/F, 28/F-50/F PLAT M BATH	6mm TIK AAO ETCHED FROSTED TAPERED GLASS	

DATE : 04-JUL-18 SCALE : 1:30
 DRAWN BY : ZENG CHECKED BY : DW
 黃文培建築師事務所有限公司
 WTF ARCHITECTS & INTERIORS LIMITED
 Unit 6-8, Sunny Industrial Centre, 1/F
 610 Cha Kwo Ling Road, Kowloon
 Tel: 242408211-4 Fax: 24242777218
 DMC NO. : 4837-W-2503 REV. : C

B/L REF :

CLIENT :
 新和置業有限公司
 Sino Land Company Limited

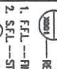
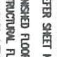
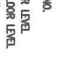
ARCHITECT :
 新和置業有限公司
 ARCHITECTURE & INTERIORS LIMITED


MAIN CONTRACTOR :
 CR Construction Company Limited

STRUCTURAL ENGINEER :
 AECOM

FAÇADE CONSULTANT:

NOTE:
 1. ALL DIMENSIONS ARE IN MM.
 2. ALL DIMENSIONS ARE VERIFIED FROM OFFSITE.
 3. ALL DIMENSIONS TO BE VERIFIED ON SITE BEFORE FABRICATION.

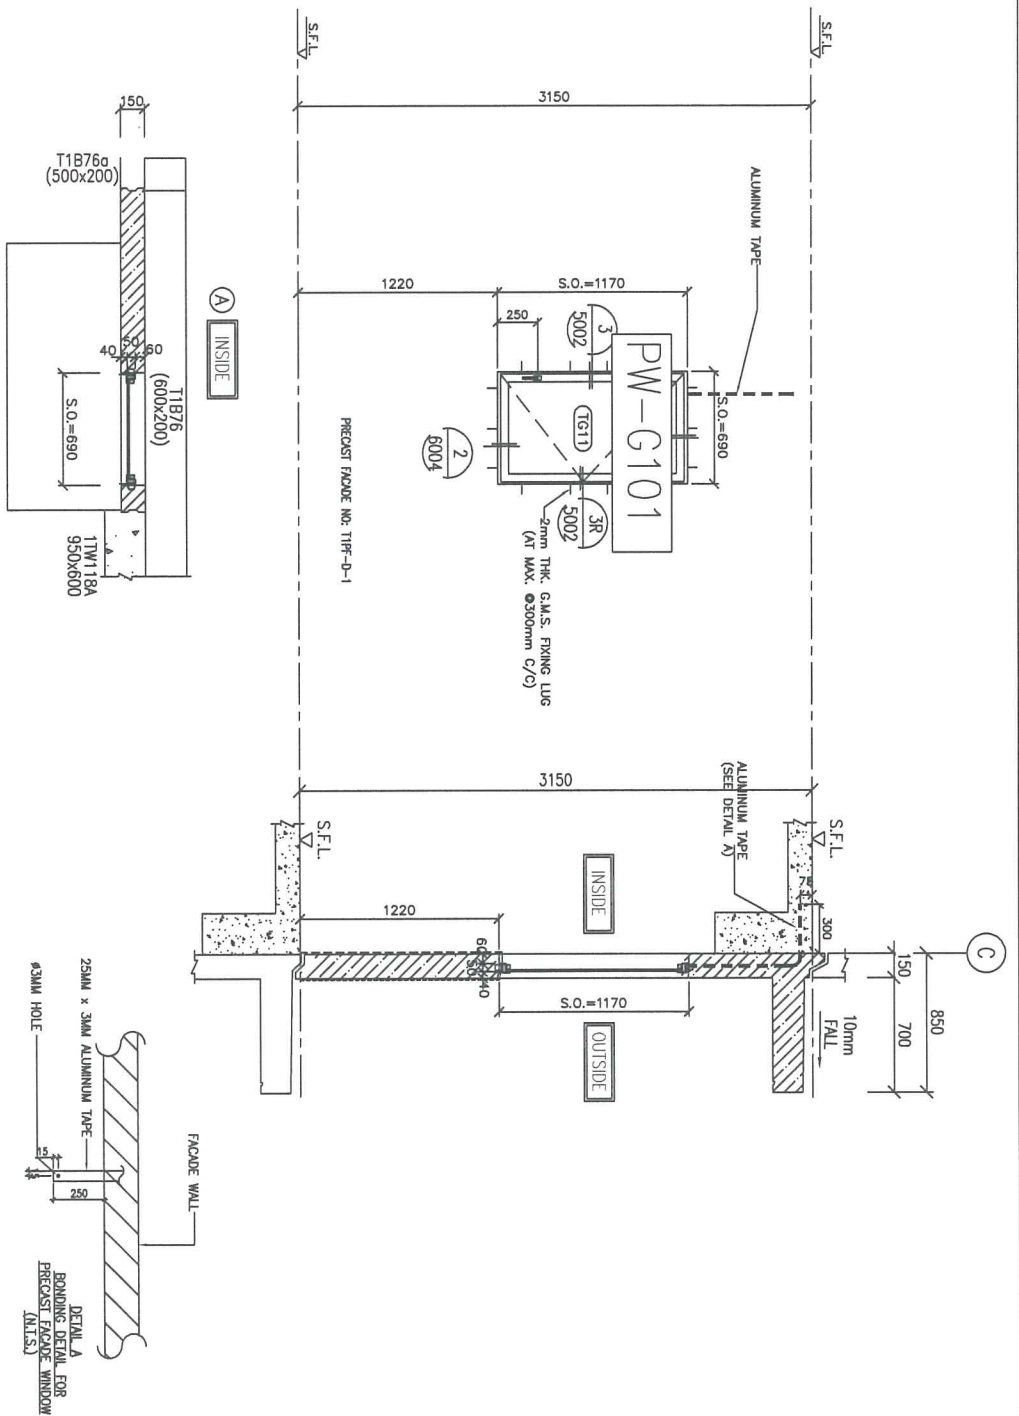LEGEND:
 DETAIL MARK NO.
 REFER SHEET NO.
 1. F.F.L.--FINISHED FLOOR LEVEL
 2. S.F.L.--STRUCTURAL FLOOR LEVEL
 3. --REVERSED DETAIL




GLAZING AREA	Provided = 0.520
OPENABLE AREA	Provided = 0.602

PRECAST WINDOW CHANGES TO IN SITU
 NEW S.O. 690(W)*1170(H)
 ORIGINAL S.O. 650(W)*1130(H)



WINDOW MARK :
 SECTION : 50mm ALUM. SECTION
 QTY : 17 NOS. (TYPICAL)
 LOCATION : 7/F-26/F FLAT D KITCHEN
 GLAZING : 8mm THK CLEAR TEMPERED GLASS
 REMARK :

JOB NO. : J-037

DATE : 04-JUL-18 SCALE : 1:1#
 DRAWN BY : Zeng CHECKED BY : DW
 業特 鋁質有限公司
 510 Cheong Yee Ling Road, Kowloon
 1423489211-4 Fax: (852) 27271866
 DMC NO. : 4837-FHW-2118 REV. : -