美 特 鋁 質 有 限 公 司
MIDI ALUMINIUM FABRICATOR LTD.

工程指示 / 要求簡箋(E.I.)

工程指示編號：**EI / 10066 / 18** 修改版次：**A**

工程編號 ：**J - 837** 工程名稱 ：觀塘裕民坊 (Uli 清单) 2018.12.27

工程項目 ：幕牆 大貨(T1, 7-9/F)(樣板層)(主企主橫) 新增 SD-MT01 及 SC-AL08

收件人 ：生統 發件人 ： **Eric Liu** 日 期 ：**27/12/2018**

☐要求提供 / ☐確認 事項 ：

( ) 初步鋁料 **B.M.** ( ) 加工拆圖，然後生產 ( ) 尺寸表

( ) 正式鋁料 **B.M.** ( ) 技術上資料 / 指示 ( ) 報價

( ) 配件 **B.M.** ( ) 樣辦或貨品說明書 ( ) 分判合約

( ) 其他 ：_____

內容 ：

請按加工圖加工幕牆鋁料送地盤安裝(T1, 7-9/F 樣板層用) (主企主橫)

A 版因應第 4 份 SHOP DRAWING 修改加工圖

謝謝！

請在 **2019/ 01 / 08** 前完成上列要求。

附： **55** 頁加工圖，**2** 頁位置圖 +2頁

以上項目為:

☐ 原合約工程包 ☐ 原合約工程加 / 減賬 ☐ 新工程報價

原因 :-_____

分發東莞各部門 ：

( )生產技術總監☐連附件 (✓)技術部 ☐連附件 (✓) ( )生產部 ☐連附件 ( )機械設計部☐連附件

( )採購部 ☐連附件 (✓)生產統籌部☐連附件 (✓)

( )質檢部 ☐連附件 ( )會計部 ☐連附件 ( )報關組 ☐連附件 ( )其他 楊榮輝 ☐連附件

分發其他分判：

( ) 王禮秋 ☐連附件

分發香港各部門 ：

( )行政部☐連附件 ( )會計部☐連附件 ( )統籌部☐連附件 (✓)工程部地盤科文 ☐連附件 (✓)

( )採購部☐連附件 ( )QS 部 ☐連附件 ( )維修部☐連附件 ( )其他 _____☐連附件

傳遞編號： 發件人簽署：

HK 1994 **/18** 項目經理簽署：

圖則登記表
DRAWING REGISTER

工程名稱 Project Title:	觀塘裕民坊 (T1座) 7F~9F 框架式幕墙 (主企+主橫+部分小配料拆圖)
工程編號 Project No:	J-837

接收日期 Receiving Date (適用於客戶圖則)

年										
月										
日										

分發予 Distributed To

發出日期 Issued Date

年	18	18								
月	12	12								
日	21	25								

圖則編號 Drg. No.	圖則名稱 Drawing Title		修訂編號 Revision No.								
SD-ML01	SD中企（外凹）加工圖	1	-	A							
SD-ML01A	SD中企（外凹）加工圖	2	-	-							
SD-ML02	雙生企加工圖	3	-	-							
SD-ML02A	雙生企加工圖	4	-	A							
SD-ML02B	雙生企加工圖	5	-	-							
SD-MR01	雙生企加工圖	6	-	-							
SD-MR02	SD中企（外凹）加工圖	7	-	A							
SD-MR03	雙生企加工圖	8	-	取消							
G-MS01	生梗企加工圖	9	-	-							
G-MS01A	生梗企加工圖	10	-	-							
G-MS02	生梗企加工圖	11	-	-							
G-MS02A	生梗企加工圖	12	-	新增							
G-MS03	雙梗企加工圖	13	-	-							
G-MS04	雙生企1加工圖	14	-	-							
G-MS05	生梗企加工圖	15	-	-							
G-MS05A	生梗企加工圖	16	-	新增							
G-MS06	生梗企加工圖	17	-	-							
G-MS07	雙生企1加工圖	18	-	-							
G-MS07R	雙生企1加工圖	19	-	-							
G-MS08	雙生企1加工圖	20	-	-							
G-MS08R	雙生企1加工圖	21	-	-							
G-MS09	雙生企1加工圖	22	-	-							
G-MS10	雙生企1加工圖	23	-	-							
G-MS09R	雙生企1加工圖	24	-	-							
G-MS10R	雙生企1加工圖	25	-	-							

圖則登記表
DRAWING REGISTER

工程名稱 Project Title:	觀塘裕民坊 (T1座) 7F~9F 框架式幕墙 (主企+主橫+部分小配料拆圖)
工程編號 Project No:	J-837

分發予 Distributed To

	接收日期 Receiving Date (適用於客戶圖則)									
年										
月										
日										

	發出日期 Issued Date									
年	18	18								
月	12	12								
日	21	25								

圖則編號 Drg. No.	圖則名稱 Drawing Title		修訂編號 Revision No.								
G-MS11	生梗企加工圖	26	-	-							
G-MS11R	生梗企加工圖	27	-	-							
G-MS11AR	生梗企加工圖	28	-	-							
G-MS12	雙生企1加工圖	29	-	-							
G-MS14	生梗企加工圖	30	-	新增							
G-MS14R	生梗企加工圖	31	-	新增							
SD-MT01	雙生企加工圖	32	-	-							
G-MT02	雙生企1加工圖	33	-	-							
G-ES01	轉角企加工圖	34	-	-							
UN-SD101	SD門頂橫（SD門用）	35	-	A							
UN-SD101a	生梗橫料（SD門用）	36	-	A							
UN-SD106R	SD門頂橫（SD門用）	37	-	A							
UN-SD106aR	生梗橫料（SD門用）	38	-	A							
UN-L01	生梗橫料（生窗用）	39	-	-							
UN-L01a	生梗橫料（生窗用）	40	-	-							
UN-L01S	生梗橫料（生窗用）	41	-	-							
UN-L01aS	生梗橫料（生窗用）	42	-	-							
UN-L02	生梗橫料（生窗用）	43	-	-							
UN-L02a	生梗橫料（生窗用）	44	-	-							
UN-L02S	生梗橫料（生窗用）	45	-	-							
UN-L02aS	生梗橫料（生窗用）	46	-	-							
UN-L16	生梗橫料（生窗用）	47	-	-							
UN-L16a	生梗橫料（生窗用）	48	-	-							
UN-L26	生梗橫料（生窗用）	49	-	取消							
UN-L26a	生梗橫料（生窗用）	50	-	取消							

圖則登記表
DRAWING REGISTER

工程名稱 Project Title:	觀塘裕民坊 (T1座) 7F~9F 框架式幕墙 (主企+主横+部分小配料拆圖)
工程編號 Project No:	J-837

分發予 Distributed To	接收日期 Receiving Date (適用於客戶圖則)	發出日期 Issued Date
	年	18 18
	月	12 12
	日	21 25

圖則編號 Drg. No.	圖則名稱 Drawing Title		修訂編號 Revision No.
UN-L30	生梗橫料（生窗用）	51	- 新增
UN-L30a	生梗橫料（生窗用）	52	- 新增
UN-R01	生梗橫料（生窗用）	53	- -
UN-R01a	生梗橫料（生窗用）	54	- -
UN-R01S	生梗橫料（生窗用）	55	- A
UN-R01aS	生梗橫料（生窗用）	56	- A
UN-R02	生梗橫料（生窗用）	57	- -
UN-R02a	生梗橫料（生窗用）	58	- -
UN-R26	生梗橫料（生窗用）	59	- A
UN-R26a	生梗橫料（生窗用）	60	- A
UN-R27S	生梗橫料（生窗用）	61	- 取消
UN-R27aS	生梗橫料（生窗用）	62	- 取消
UN-R30	生梗橫料（生窗用）	63	- 新增
UN-R30a	生梗橫料（生窗用）	64	- 新增
AG-T01	生梗橫料（TH生窗用）	65	- -
AG-T01a	生梗橫料（TH生窗用）	66	- -
UN-R01Z	生梗橫料（轉角位生窗用）	67	- -
UN-R01aZ	生梗橫料（轉角位生窗用）	68	- -
UN-T101	雙梗橫料（外凸）(梗窗用)	69	- A
UN-T101-1	雙梗橫料（外凸）數據表	70	- A
UN-T101a	雙梗橫料（外凸）(梗窗用)	71	- A
UN-T101a-1	雙梗橫料（外凸）數據表	72	- A
UN-T119	雙梗橫料（外凸）(轉角梗窗用)	73	- -
UN-T119a	雙梗橫料（外凸）(轉角梗窗用)	74	- -
UN-L01b	雙梗橫料（外凸）	75	- -

圖則登記表
DRAWING REGISTER

工程名稱 Project Title:	觀塘裕民坊 (T1座) 7F~9F 框架式幕墙 (主企+主橫+部分小配料拆圖)
工程編號 Project No:	J-837

分發予 Distributed To	接收日期 Receiving Date (適用於客戶圖則)	發出日期 Issued Date
	年	
	月	12
	日	21

圖則編號 Drg. No.	圖則名稱 Drawing Title		修訂編號 Revision No.
UN-L01b-1	雙梗橫料（外凸）數據表	76	-
UN-L01bS	雙梗橫料（外凸）	77	-
UN-L01bS-1	雙梗橫料（外凸）數據表	78	-
UN-L02b	雙梗橫料（外凸）	79	-
UN-L02b-1	雙梗橫料（外凸）數據表	80	-
UN-L02bS	雙梗橫料（外凸）	81	-
UN-L02bS-1	雙梗橫料（外凸）數據表	82	-
UN-L16b	雙梗橫料（外凸）	83	-
UN-L26b	雙梗橫料（外凸）	84	-
UN-L30b	雙梗橫料（外凸）	85	-
UN-R01b	雙梗橫料（外凸）	86	-
UN-R01b-1	雙梗橫料（外凸）數據表	87	-
UN-R01bS	雙梗橫料（外凸）	88	-
UN-R01bS-1	雙梗橫料（外凸）數據表	89	-
UN-R02b	雙梗橫料（外凸）	90	-
UN-R02b-1	雙梗橫料（外凸）數據表	91	-
UN-R26b	雙梗橫料（外凸）	92	-
UN-R27bS	雙梗橫料（外凸）	93	-
UN-R30b	雙梗橫料（外凸）	94	-
AG-T01b	雙梗橫料（外凸）TH窗位用	95	-
UN-R01bZ	雙梗橫料（外凸）	96	-
ZS-U01	SD中柱底座加工圖	97	-
ZS-U01R	SD中柱底座加工圖	98	-
TD-M05	SD中柱底座加工圖	99	-
TD-M05R	SD中柱底座加工圖	100	-

修訂編號 Revision No.	
-	-
-	-
-	-
-	-
-	-
-	-
-	-
-	-
-	取消
-	新增
-	-
-	-
-	A
-	A
-	-
-	-
-	A
-	取消
-	新增
-	-
-	-
-	A
-	A
-	A
-	A

圖則登記表
DRAWING REGISTER

工程名稱 Project Title:	觀塘裕民坊 (T1座) 7F~9F
	框架式幕墙 (主企+主橫+部分小配料拆圖)
工程編號 Project No:	J-837

分發予 Distributed To	接收日期 Receiving Date (適用於客戶圖則)	發出日期 Issued Date
	年	
	月	12
	日	21

圖則編號 Drg. No.	圖則名稱 Drawing Title		修訂編號 Revision No.									
UN-SE1	雙生托加工圖	101	-	A								
UN-SE1R	雙生托加工圖	102	-	A								
LJ-C01a/LJ-C01b	鋁角加工圖	103	-	A								
LJ-C01Ra/LJ-C01Rb	鋁角加工圖	104	-	A								
LJ-C02a/LJ-C02b	鋁角加工圖	105	-	A								
LJ-C02Ra/LJ-C02Rb	鋁角加工圖	106	-	A								
LJ-C03	鋁角加工圖	107	-	-								
LJ-C03R	鋁角加工圖	108	-	-								
SZ-Y01	鋁角加工圖	109	-	-								
SZ-Y01R	鋁角加工圖	110	-	-								
ZS-X01	轉角企外蓋加工圖	111	-	-								
ZS-Y01	轉角室內蓋托角加工圖	112	-	-								
ZS-Y01a	轉角室內蓋加工圖	113	-	-								
SC-AL02	鋁角加工圖	114	-	-								
SC-AL06	鋁角加工圖	115	-	-								
SC-AL07	鋁角加工圖	116	-	-								
UN-LC01	欄河槽加工圖	117	-	-								
UN-LC02	欄河槽加工圖	118	-	-								
UN-LC03	欄河槽加工圖	119	-	-								
UN-LC04	欄河槽加工圖	120	-	-								
SC-BL01	鋁角加工圖	121	-	-								
SC-BL02	鋁角加工圖	122	-	-								
SC-BL03	鋁角加工圖	123	-	-								
SC-BL04	鋁角加工圖	124	-	-								
SC-AL03	鋁角加工圖	125	-	-								

圖則登記表
DRAWING REGISTER

工程名稱 Project Title:	觀塘裕民坊 (T1座) 7F~9F 框架式幕墙 (主企+主橫+部分小配料拆圖)
工程編號 Project No:	J-837

分發予 Distributed To

圖則編號 Drg. No.	圖則名稱 Drawing Title		接收日期 Receiving Date (適用於客戶圖則) 年/月/日										發出日期 Issued Date 年/月/日										修訂編號 Revision No.									
SC-AL04	鋁角加工圖	126											18	18									-	-								
SC-AL05	鋁巴加工圖	127											12	12									-	-								
SC-AL08	鋁角加工圖	128											21	25									-	-								
Z-A01	Z字碼加工圖	129																					-	-								
Z-A02	鋁巴加工圖	130																					-	新增								
W-TX1	雙梗企套芯加工圖	131																					-	-								
W-TX2	生梗企套芯加工圖	132																					-	A								
W-TX2R	生梗企套芯加工圖	133																					-	A								
W-TX3	雙生企套芯加工圖	134																					-	A								
W-TX4	轉角企套芯加工圖	135																					-	-								
CW-JT01	膠條安裝位置圖	136																					-	-								
CW-JT02	膠條安裝位置圖	137																					-	-								
J837-CW-2101	安裝位置圖	138																					-	-								
J837-CW-2102	安裝位置圖	139																					-	-								
J837-CW-2103	安裝位置圖	140																					-	-								
J837-CW-2104	安裝位置圖	141																					-	-								
J837-CW-2105	安裝位置圖	142																					-	A								
J837-CW-2106	安裝位置圖	143																					-	-								
J837-CW-2107	安裝位置圖	144																					-	-								
J837-CW-2108	安裝位置圖	145																					-	-								
J837-CW-2109	安裝位置圖	146																					-	-								
J837-CW-2110	安裝位置圖	147																					-	-								
J837-CW-2111	安裝位置圖	148																					-	-								
J837-CW-2112	安裝位置圖	149																					-	A								
J837-CW-2113	安裝位置圖	150																					-	-								

美特鋁質 有限公司
MIDI Aluminium Fabricator Ltd.

工程號	J-837	地盤	觀塘裕民坊


數量	位置	樓層
3	T1CW-G-1	7F~9F
3	T1CW-E-1	7F~9F
6	T1CW-D-1	7F~9F
3	T1CW-B-2	7F~9F
3	T1CW-B-1	7F~9F
3	T1CW-L-2	7F~9F


3	T1CW-L-1	7F~9F
0	T1CW-J-2	7F~9F
3	T1CW-J-1	7F~9F

左SD生右SD梗


*請用A3紙打印

*注意:
螺絲鑽平頭孔事宜，請留意M5及3/16"要沉頭（90° X ø10），供修螺絲后唧膠用

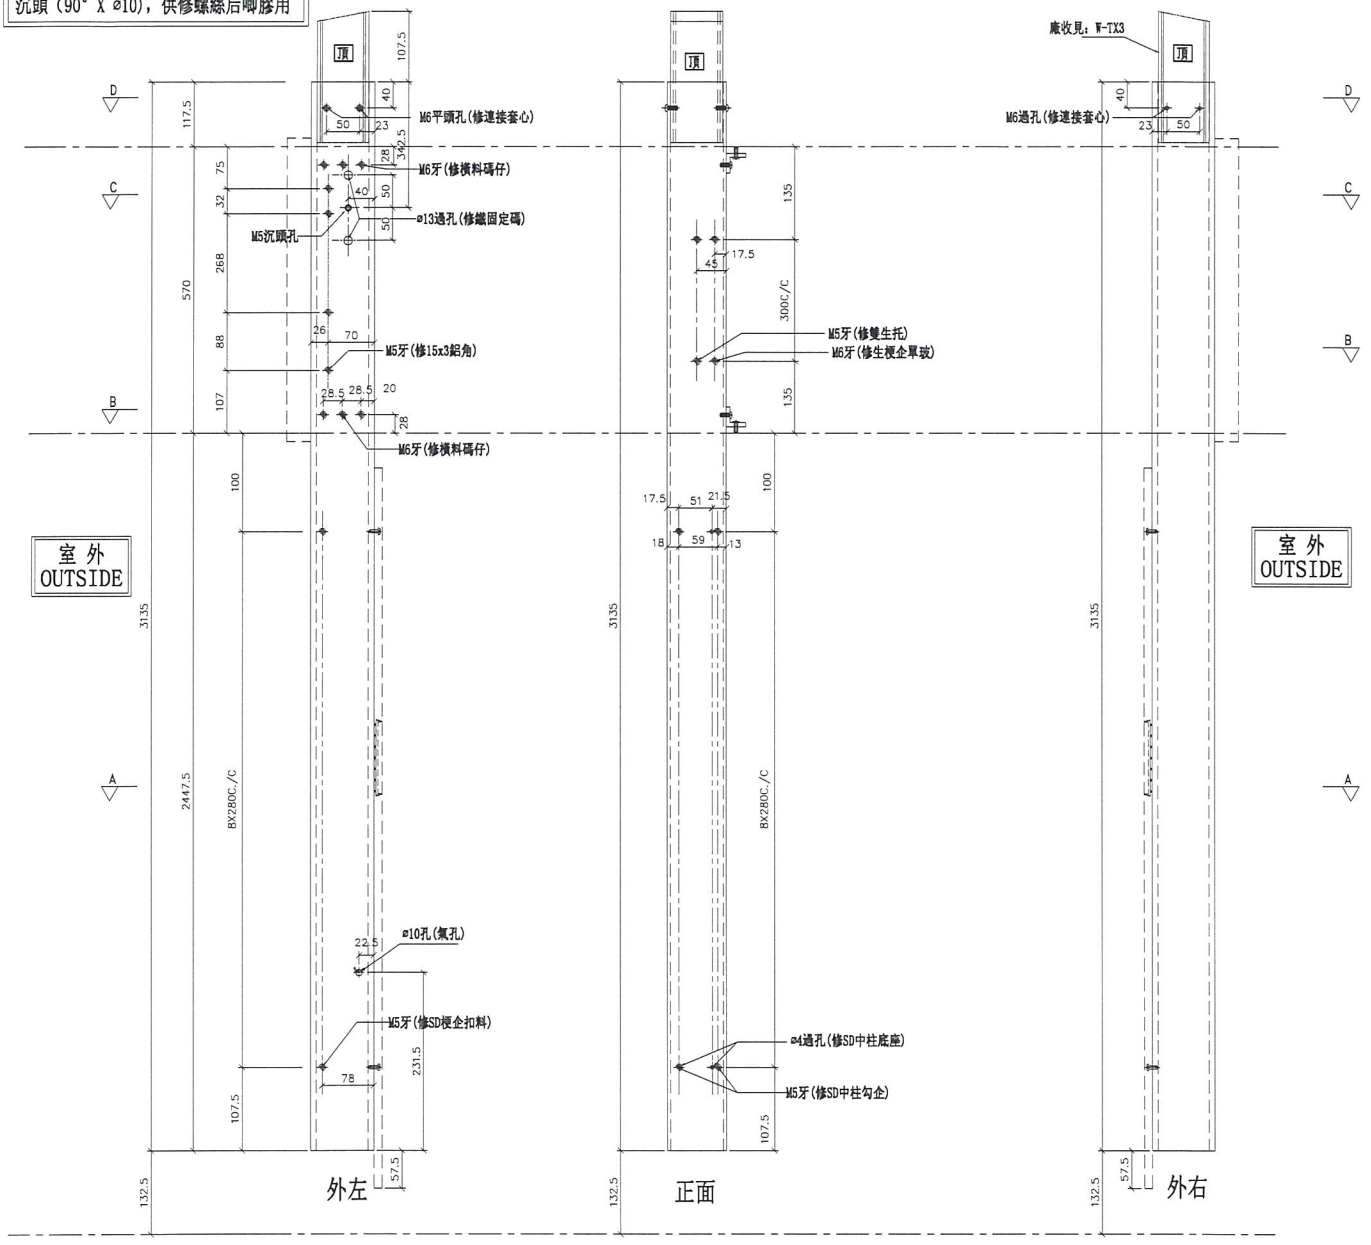


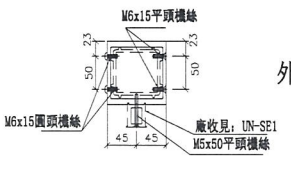


SECTION: D-D

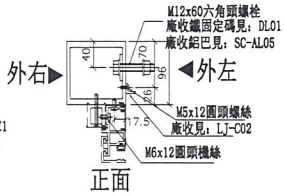

SECTION: C-C

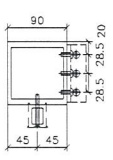

SECTION: B-B

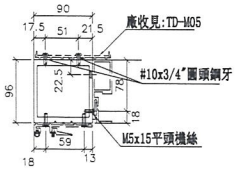

SECTION: A-A

名稱	SD中企（外凹）	制圖	羅志光	2018.12.07	修改	A		
材料	X85548	復核	謝永林	2018.12.13	日期	2018.12.25		
顏色	EC-DG-S332054 (3塗)	批準			圖號	SD-ML01		

美特鋁質 有限公司
MIDI Aluminium Fabricator Ltd.


數量	位置	樓層
3	T1CW-F-2	7F~9F
0	T1CW-J-2	7F~9F


工程號	J-837	地盤	觀塘裕民坊

左SD梗右SHR

*請用A3紙打印

*注意：
螺絲鑽平頭孔事宜，請留意M5及3/16"要沉頭（90° X ⌀10），供修螺絲后唧膠用

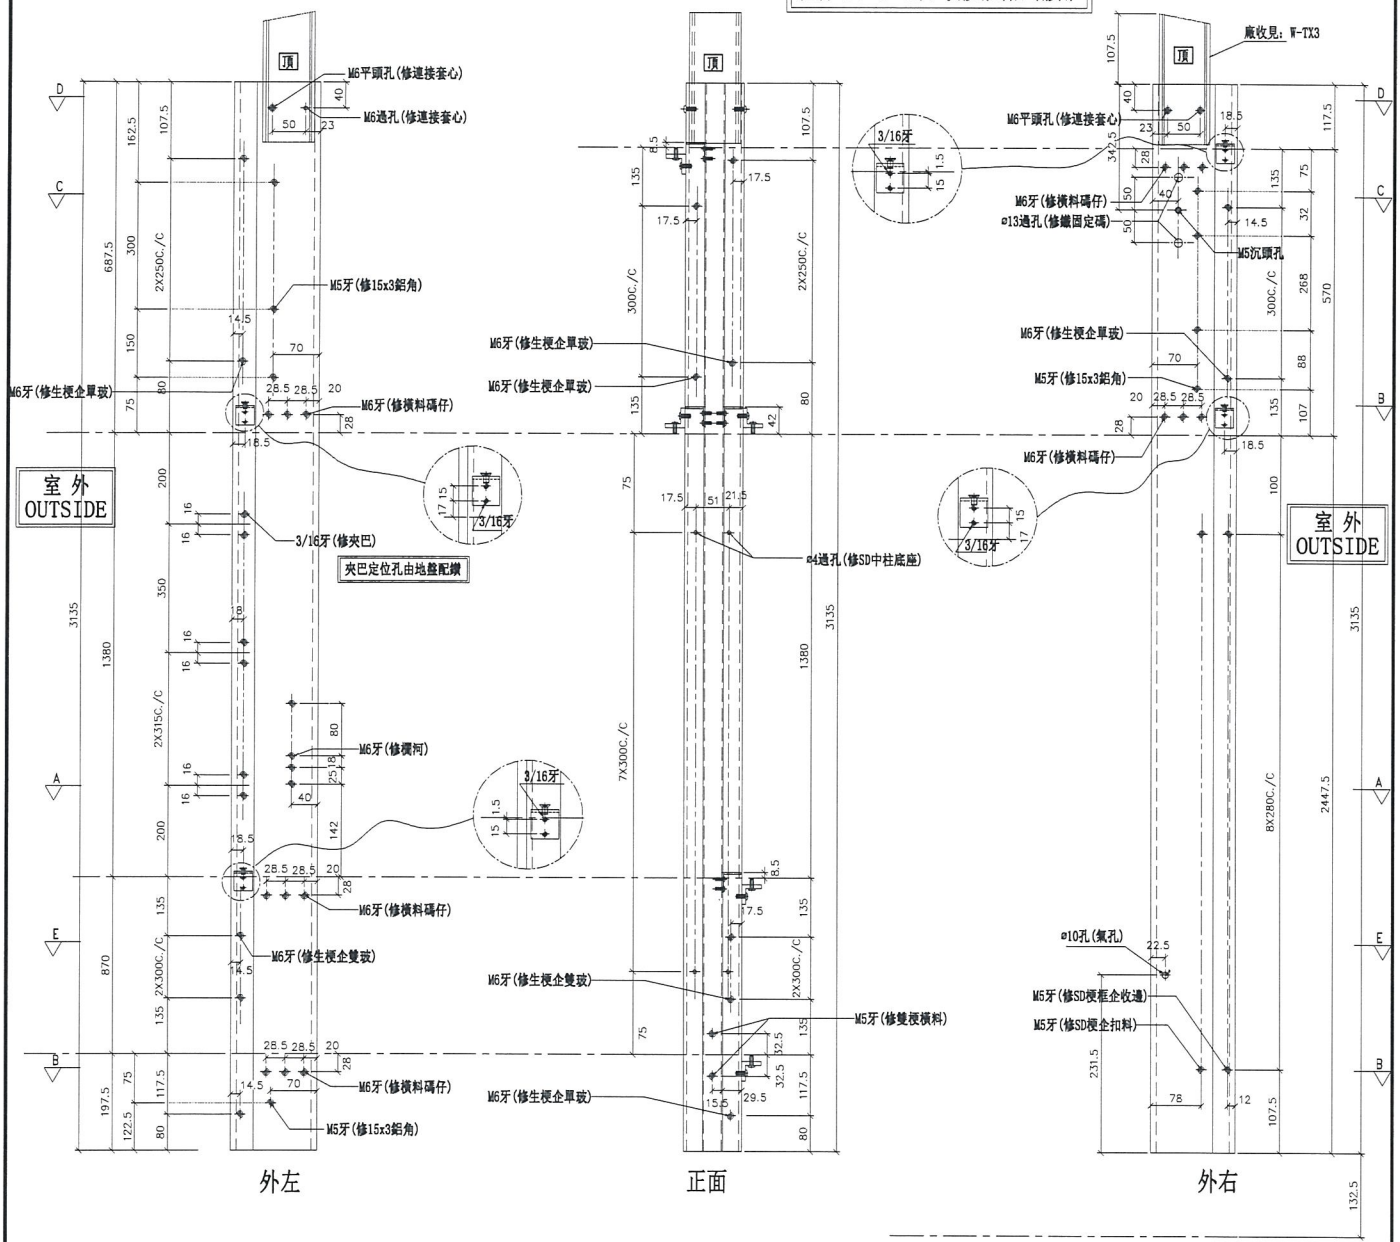

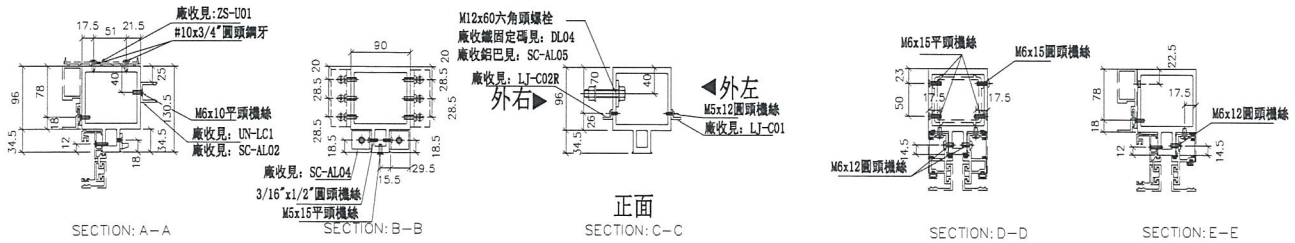

名稱	雙生企	制圖	羅志光	2018.12.07	修改	A
材料	X85547	復核	謝永林	2018.12.13	日期	2018.12.25
顏色	EC-DG-S332054 (3塗)	批準			圖號	SD-ML02A

美特鋁質 有限公司
MIDI Aluminium Fabricator Ltd.


工程號	J-837	地盤	觀塘裕民坊


左SD梗右SD生 *請用A3紙打印

數量	位置	樓層
3	T1CW-D-1	7F~9F
3	T1CW-A-3	7F~9F
3	T1CW-A-2	7F~9F
6	T1CW-C-1	7F~9F
3	T1CW-M-2	7F~9F
3	T1CW-M-1	7F~9F

3	T1CW-K-2	7F~9F
0	T1CW-K-1	7F~9F
6	T1CW-H-2	7F~9F

*注意:
螺絲鑽平頭孔事宜，請留意M5及3/16"要沉頭（90° X ⌀10），供修螺絲后唧膠用

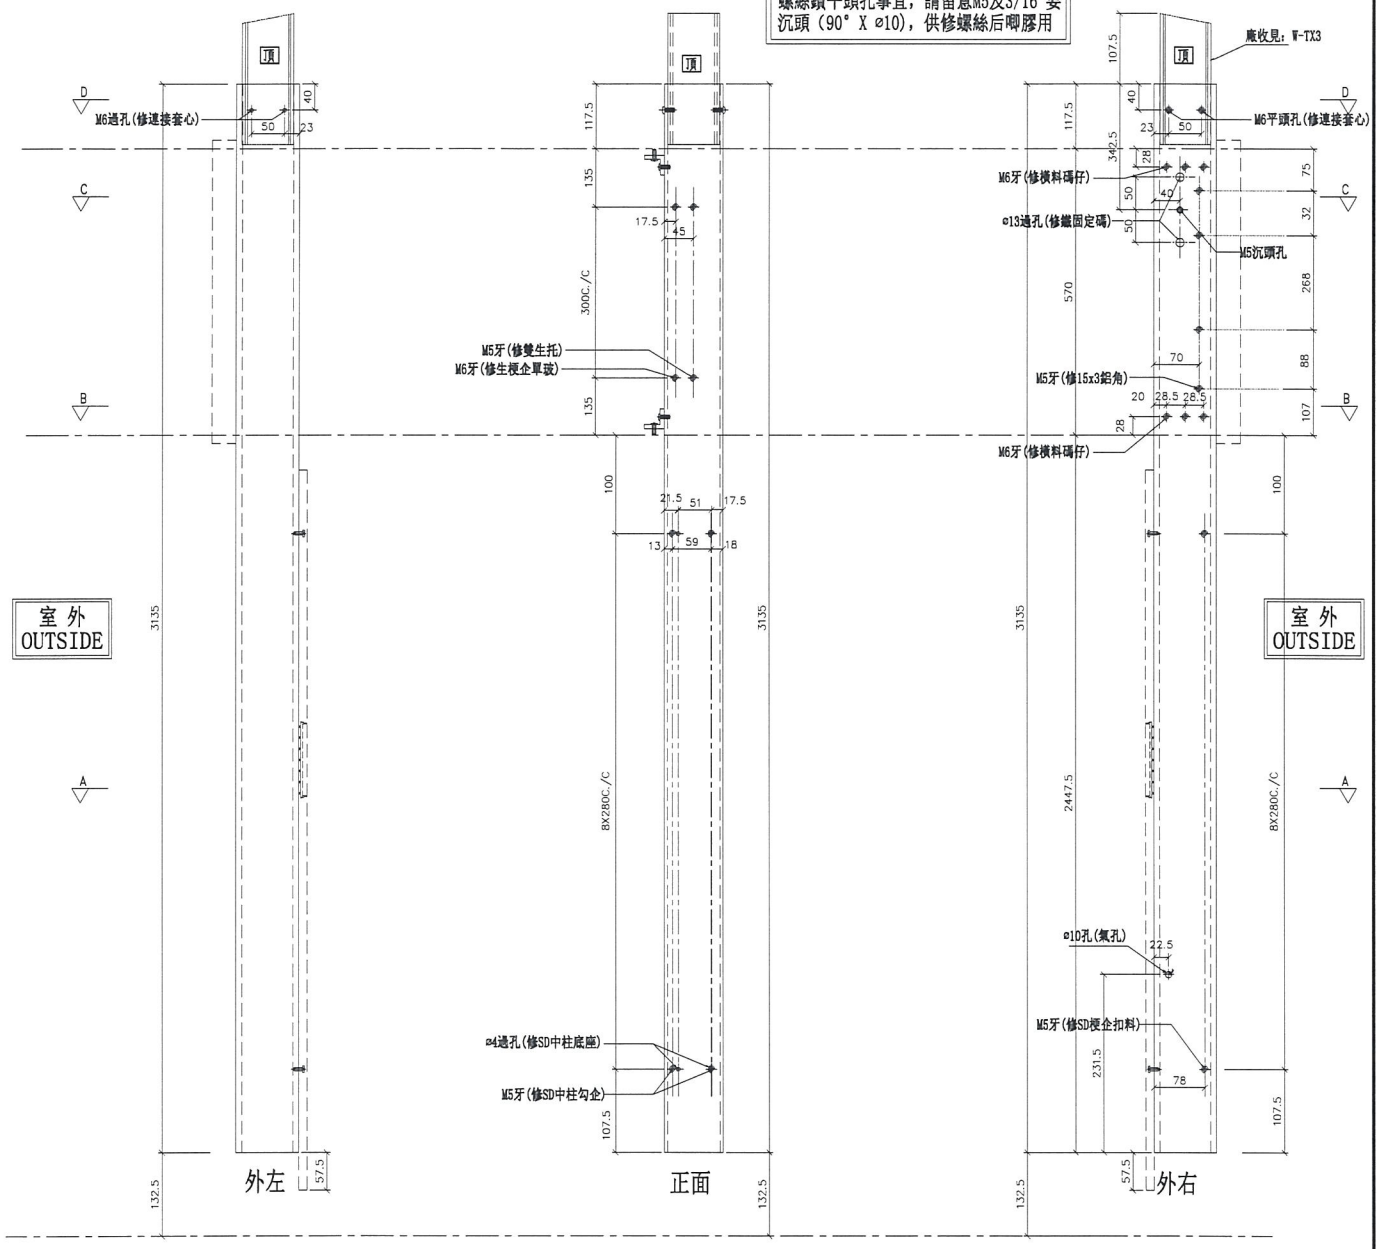

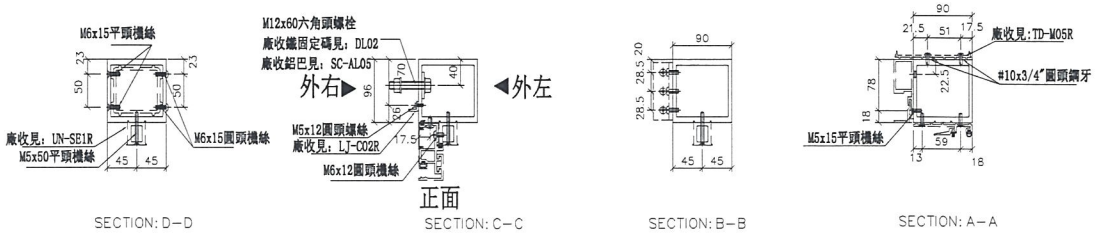

SECTION: D-D　SECTION: C-C　SECTION: B-B　SECTION: A-A


名稱	SD中企（外凹）	制圖	羅志光	2018.12.07	修改	A		
材料	X85548	復核	謝永林	2018.12.13	日期	2018.12.25		
顏色	EC-DG-S332054 (3塗)	批準			圖號	SD-MR02		


美特鋁質 有限公司
MIDI Aluminium Fabricator Ltd.

工程號	J-837	地盤	觀塘裕民坊

數量	位置	樓層
0	T1CW-K-1	7F~9F

左SHL右SD梗 *請用A3紙打印

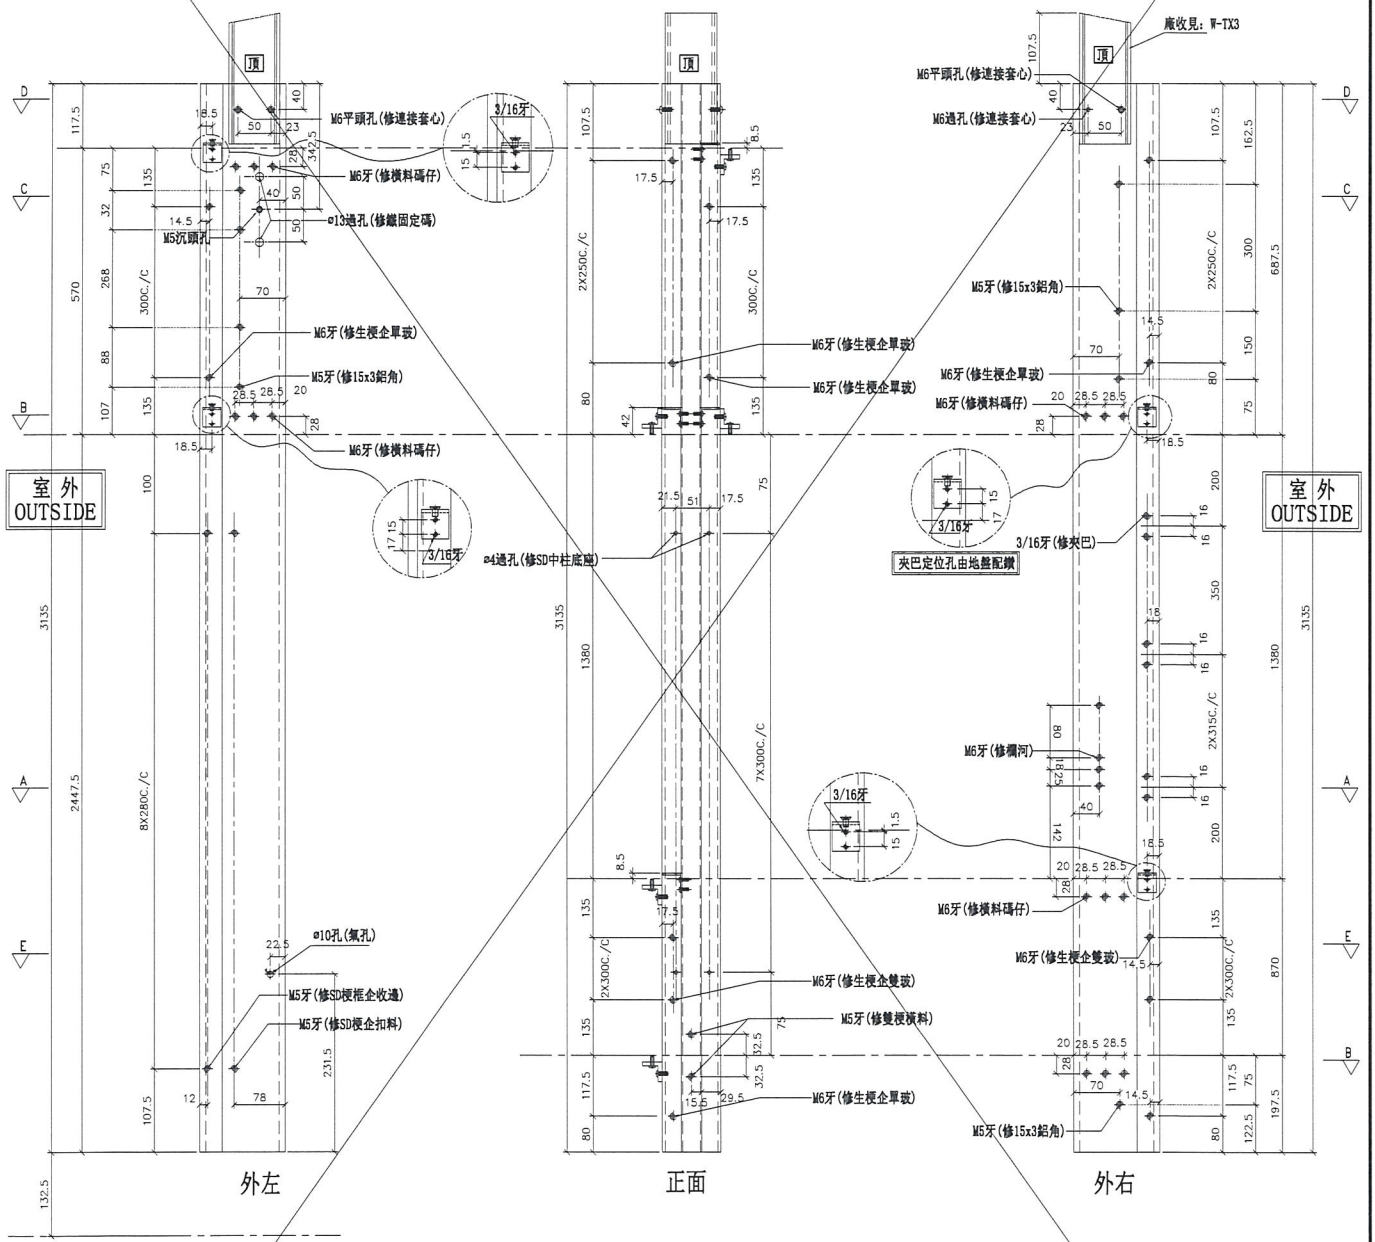

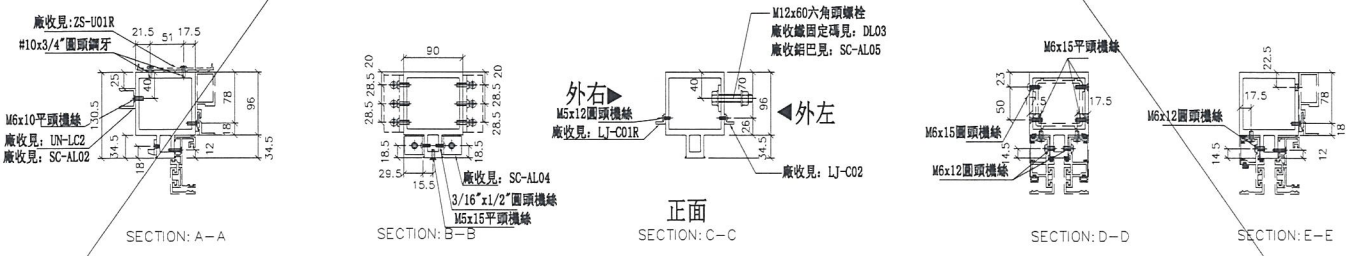

名稱	雙生企	制圖	羅志光	2018.12.07	修改	取消
材料	X85547	復核	謝永林	2018.12.13	日期	2018.12.25
顏色	EC-DG-S332054 (3塗)	批準			圖號	SD-MR03


美特鋁質 有限公司
MIDI Aluminium Fabricator Ltd.


數量	位置	樓層
3	T1CW-K-1	7F~9F

工程號	J-837	地盤	觀塘裕民坊

左SHL右梗窗

*請用A3紙打印

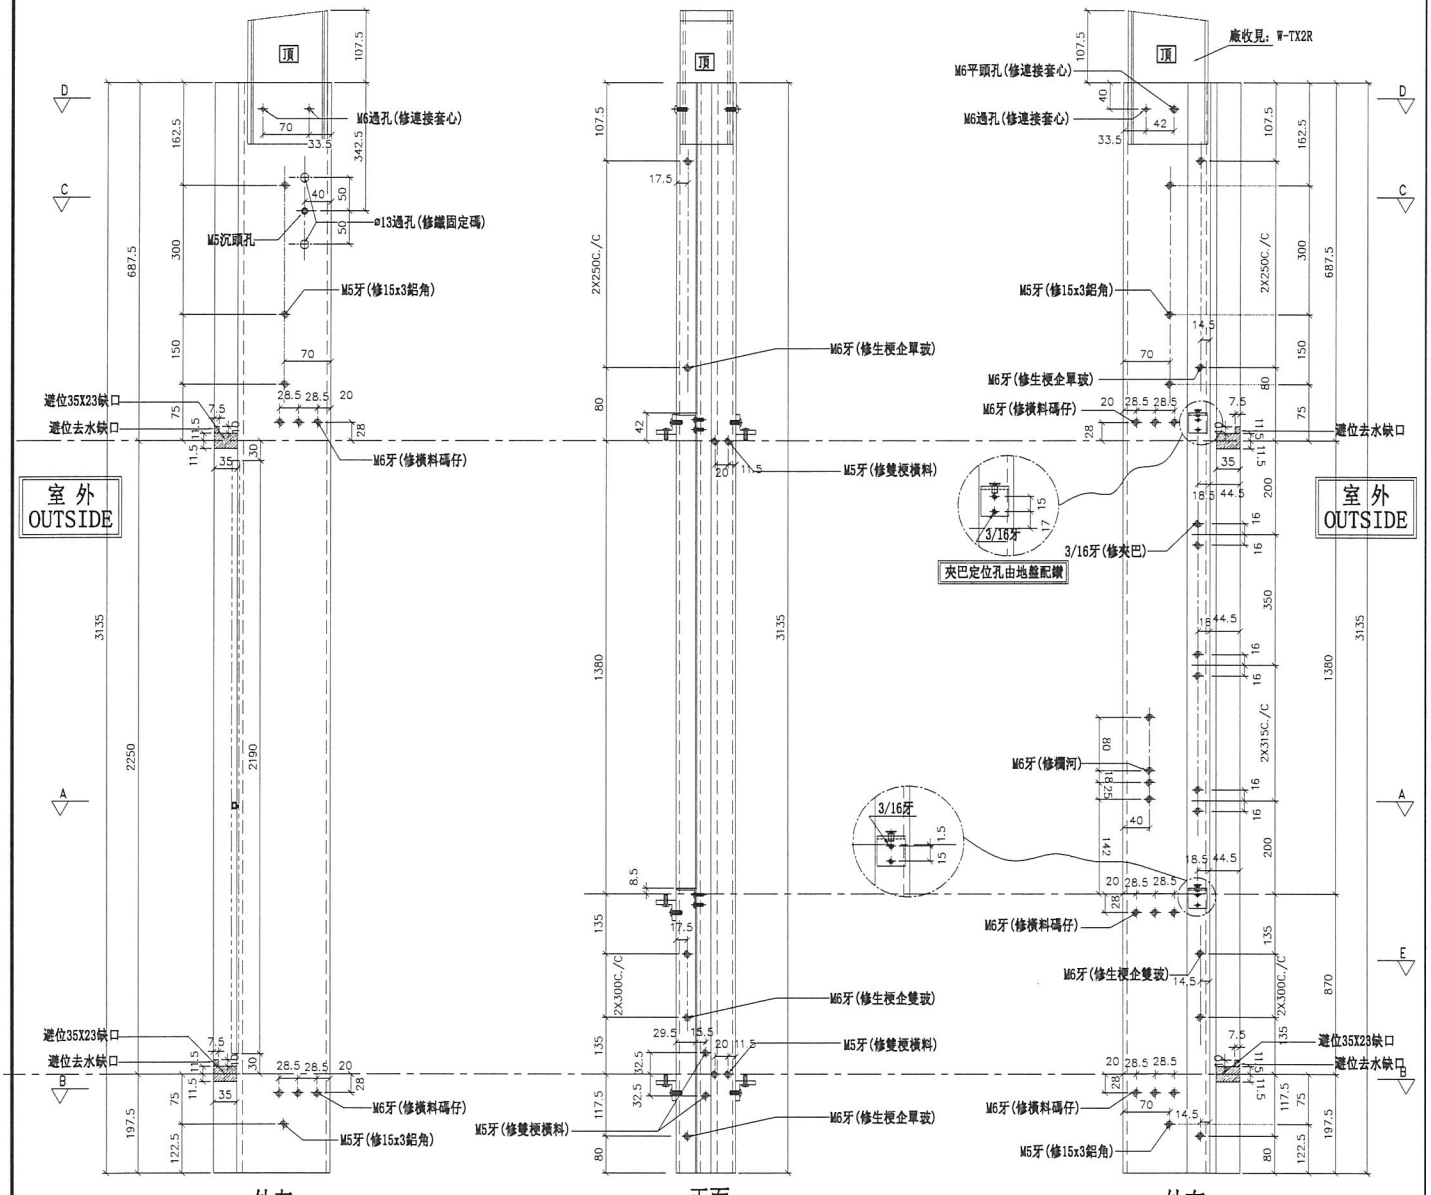

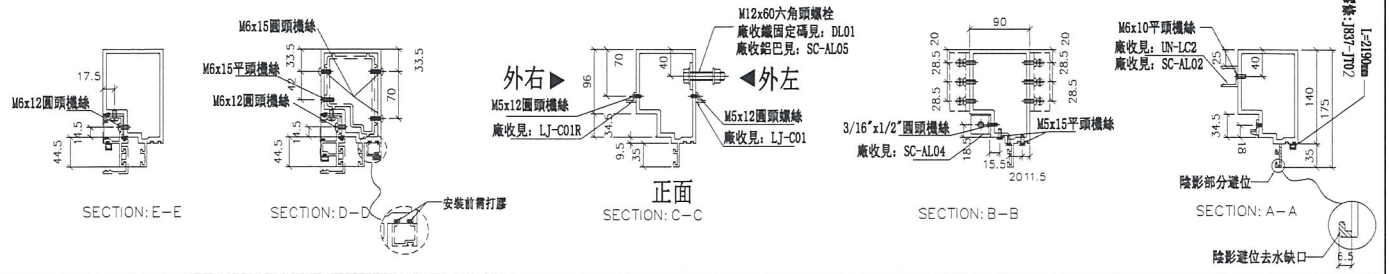


名稱	生梗企	制圖	羅志光	2018.12.07	修改	新增		
材料	X85546	復核	謝永林	2018.12.13	日期	2018.12.25		
顏色	EC-DG-S332054 (3塗)	批準			圖號	G-MS02A		


美特鋁質 有限公司
MIDI Aluminium Fabricator Ltd.

數量	位置	樓層
3	T1CW-J-2	7F~9F

工程號	J-837	地盤	觀塘裕民坊

左梗窗右SHR　*請用A3紙打印

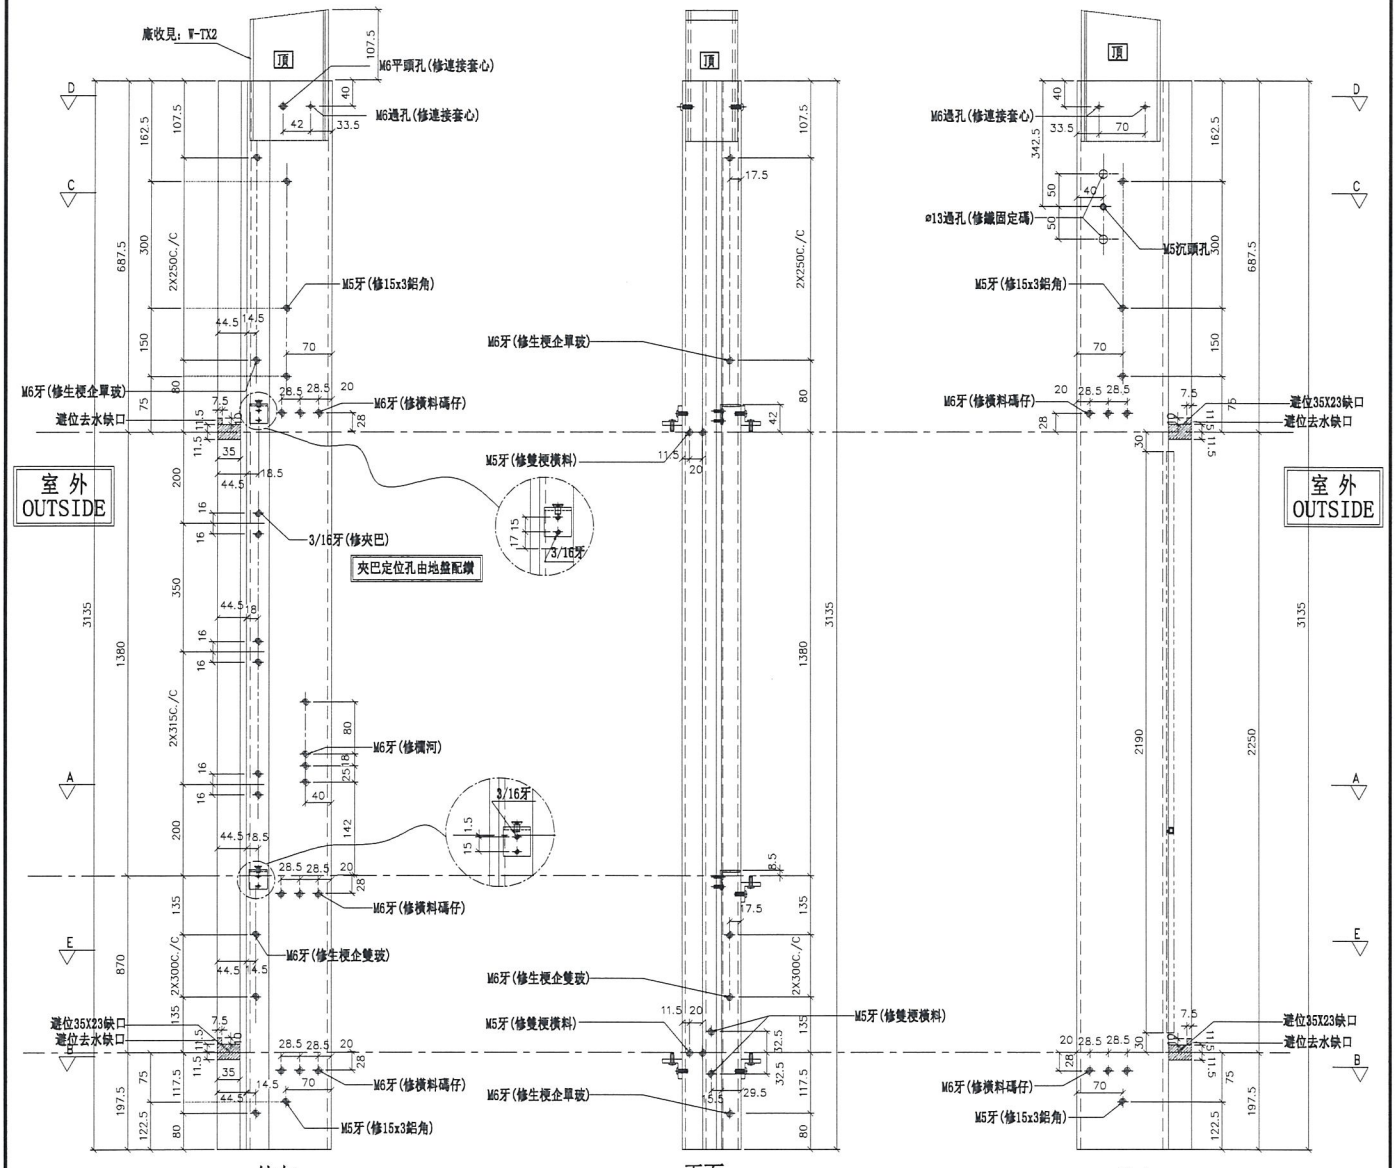

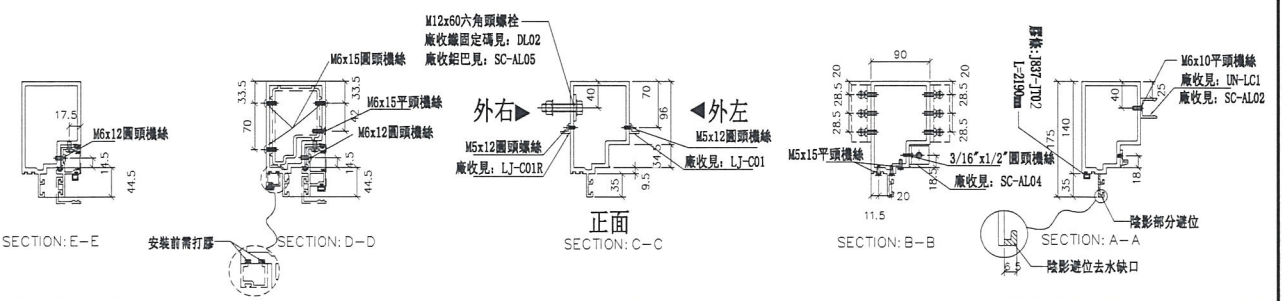

名稱	生梗企	制圖	羅志光	2018.12.07	修改	新增		
材料	X85546	復核	謝永林	2018.12.13	日期	2018.12.25		
顏色	EC-DG-S332054 (3塗)	批準			圖號	G-MS05A		

美特鋁質 有限公司
MIDI Aluminium Fabricator Ltd.


數量	位置	樓層
3	T1CW-J-2	7F~9F


工程號	J-837	地盤	觀塘裕民坊


左靠FD門(梗窗)


*請用A3紙打印


*注意:
螺絲鑽平頭孔事宜，請留意M5及3/16"要沉頭 (90° X ø10)，供修螺絲后唧膠用

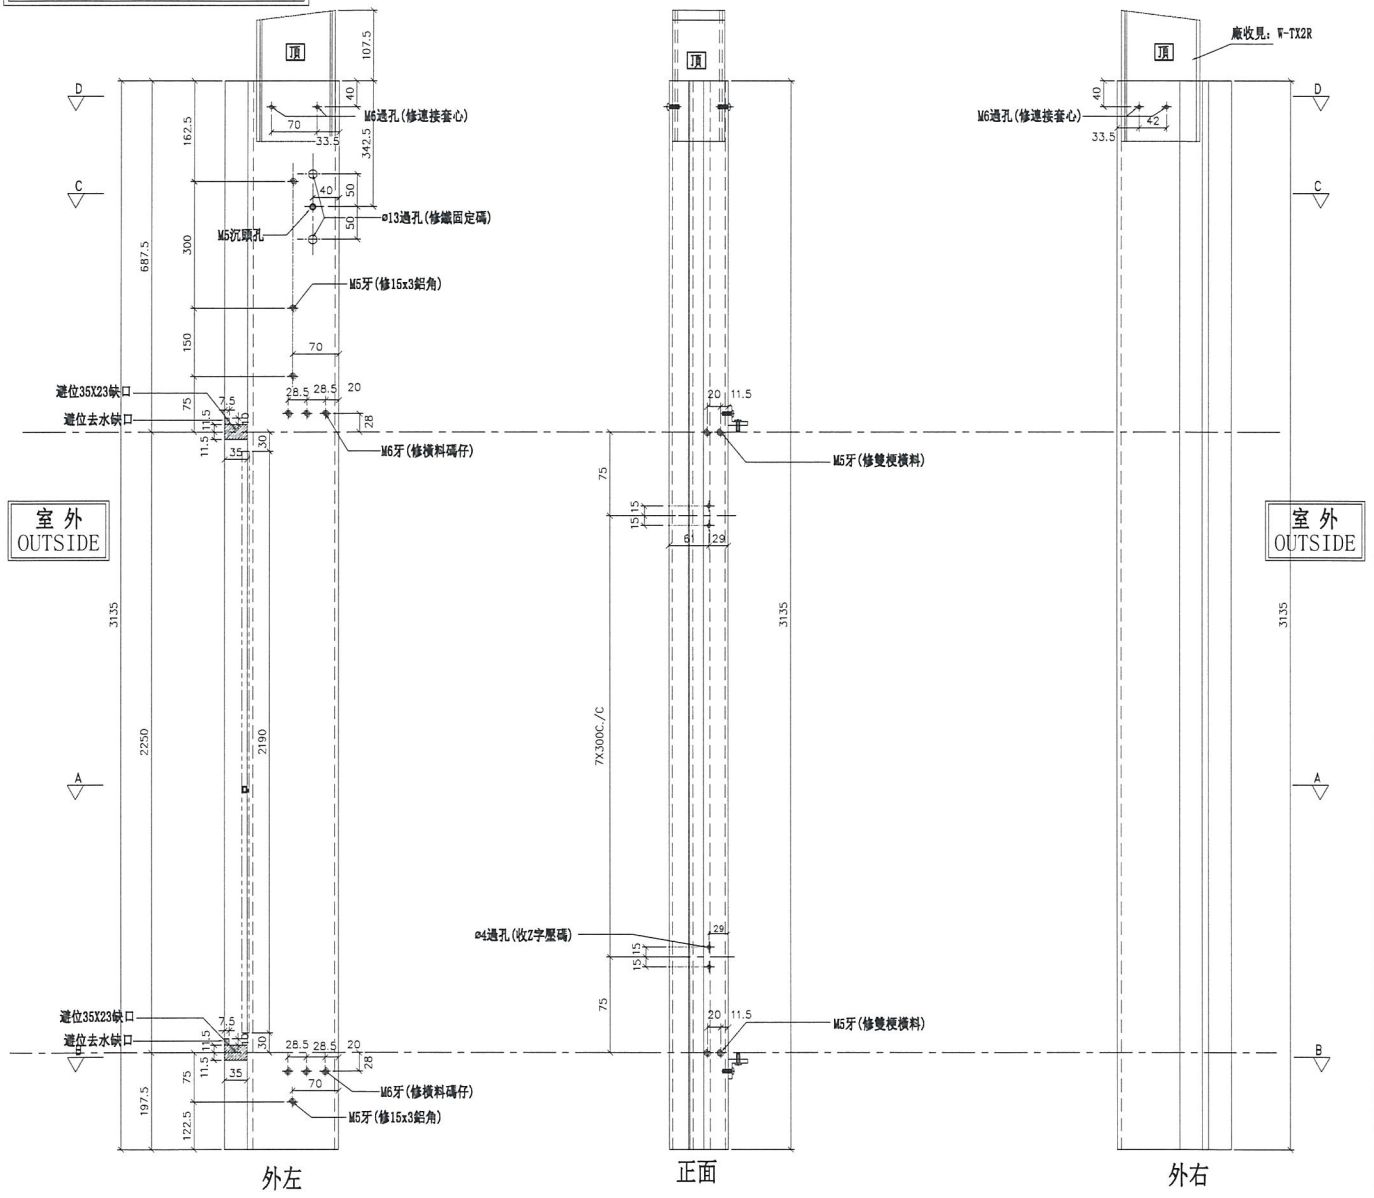

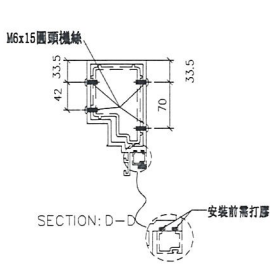

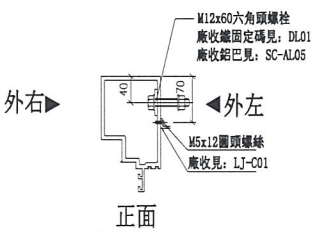

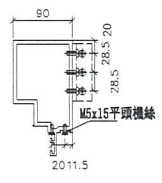

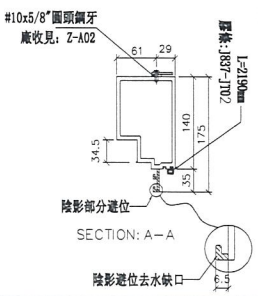

名稱	生梗企	制圖	羅志光	2018.12.07	修改	新增		
材料	X85546	復核	謝永林	2018.12.13	日期	2018.12.25		
顏色	EC-DG-S332054 (3塗)	批準			圖號	G-MS14		

美特鋁質 有限公司
MIDI Aluminium Fabricator Ltd.


數量	位置	樓層
3	T1CW-K-1	7F~9F

工程號	J-837	地盤	觀塘裕民坊


右靠FD門(梗窗)

*請用A3紙打印

*注意：
螺絲鑽平頭孔事宜，請留意M5及3/16"要沉頭（90° X ø10），供修螺絲后唧膠用

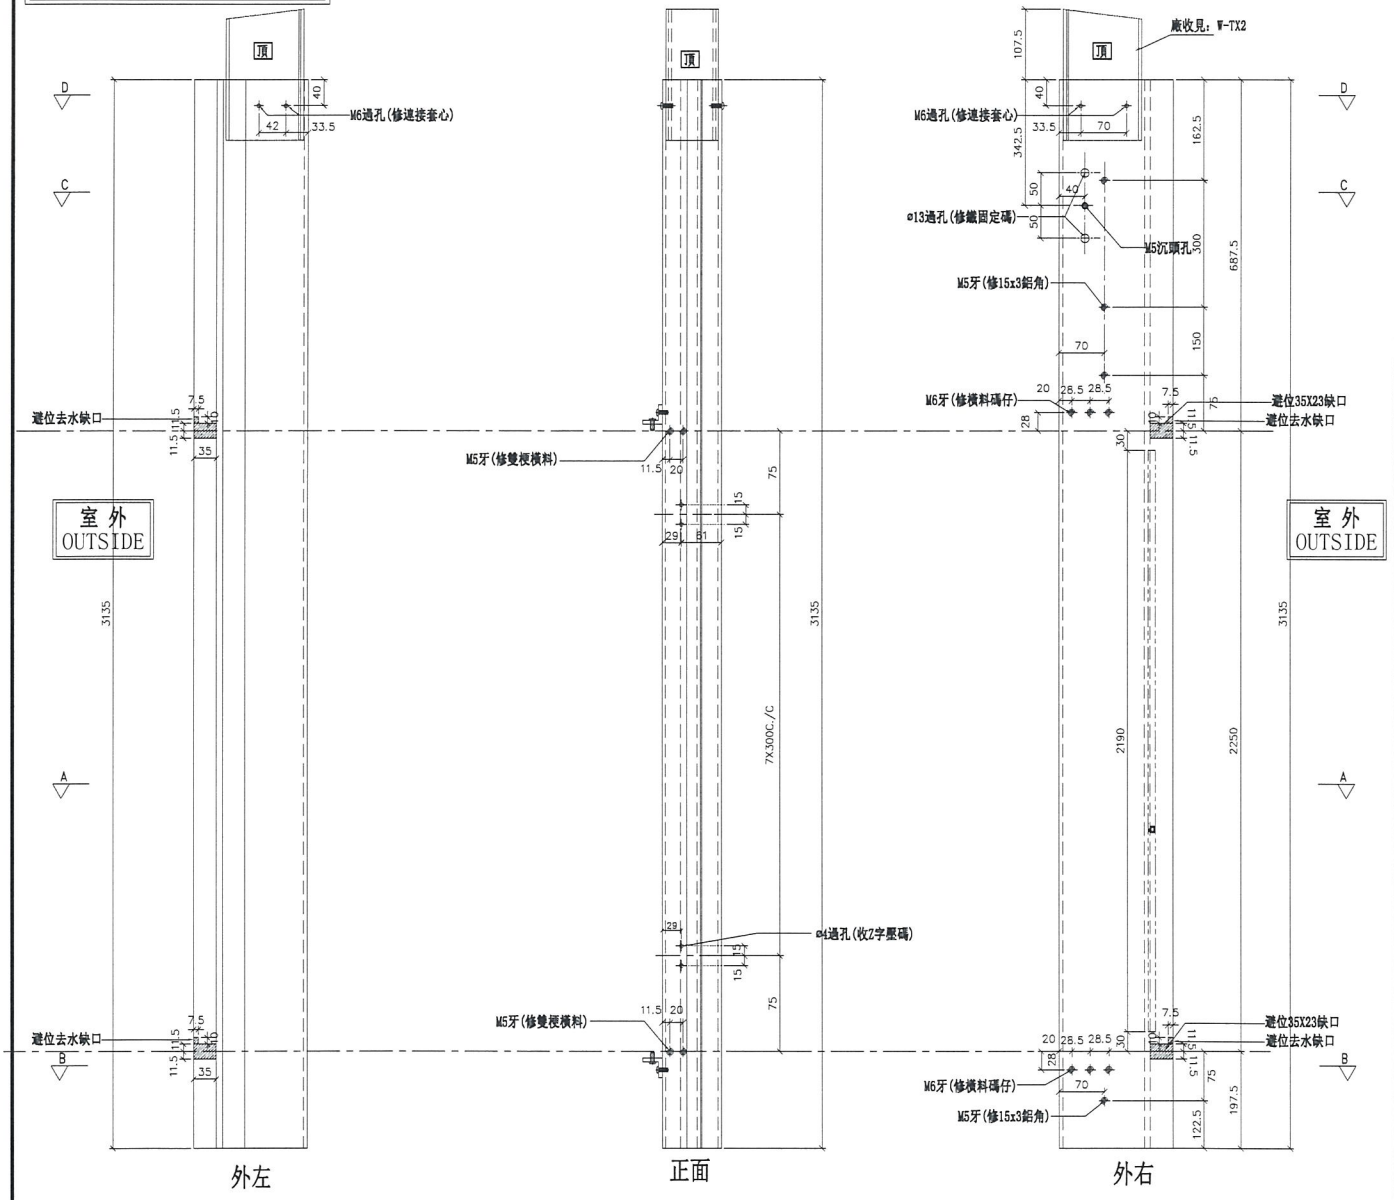


外左　　正面　　外右

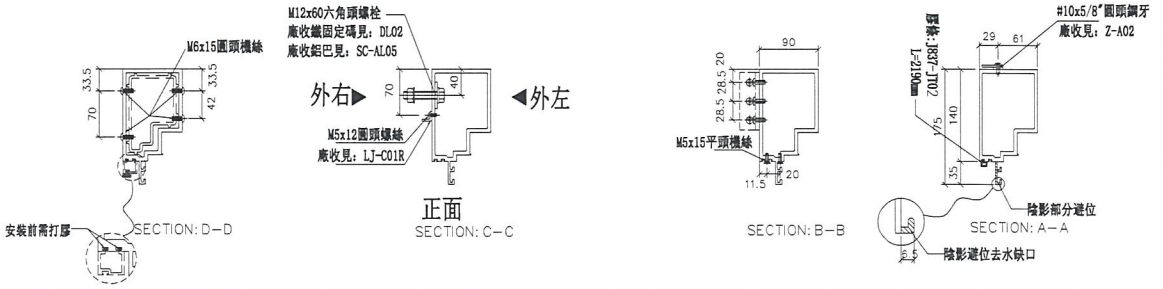



名稱	生梗企	制圖	羅志光	2018.12.07	修改	新增		
材料	X85546	復核	謝永林	2018.12.13	日期	2018.12.25		
顏色	EC-DG-S332054 (3塗)	批準			圖號	G-MS14R		


物料編號	L	數量	M	X	N	EQ	分格尺寸	使用位置	樓層	修改
UN-SD101	892.5	3	300	X	2	146.25	907.5	T1CW-G-1	7F~9F	
~~UN-SD103~~	~~745~~	~~3~~	~~250~~	~~X~~	~~2~~	~~122.5~~	~~760~~	~~T1CW-F-2~~	~~7F~9F~~	
UN-SD104	952.5	3	250	X	3	101.25	967.5	T1CW-E-1	7F~9F	A版長改短
~~UN-SD105~~	~~877.5~~	~~3~~	~~300~~	~~X~~	~~2~~	~~138.75~~	~~892.5~~	~~T1CW-D-1~~	~~7F~9F~~	
UN-SD107	920	3	300	X	2	160	935	T1CW-D-1	7F~9F	
UN-SD110	992.5	3	250	X	3	121.25	1007.5	T1CW-B-2	7F~9F	
UN-SD111	1415	3	300	X	4	107.5	1430	T1CW-B-1	7F~9F	
UN-SD116	752.5	3	250	X	2	126.25	767.5	T1CW-L-2	7F~9F	
~~UN-SD117~~	~~920~~	~~3~~	~~300~~	~~X~~	~~2~~	~~160~~	~~935~~	~~T1CW-L-1~~	~~7F~9F~~	
UN-SD120	577.5	0	300	X	1	138.75	592.5	T1CW-J-2	7F~9F	A版取消
~~UN-SD121~~	~~945~~	~~3~~	~~250~~	~~X~~	~~3~~	~~97.5~~	~~960~~	~~T1CW-J-1~~	~~7F~9F~~	
	合計:	30								

*注意:
螺絲鑽平頭孔事宜，請留意M5及3/16"要沉頭（90° X ø10），供修螺絲后唧膠用

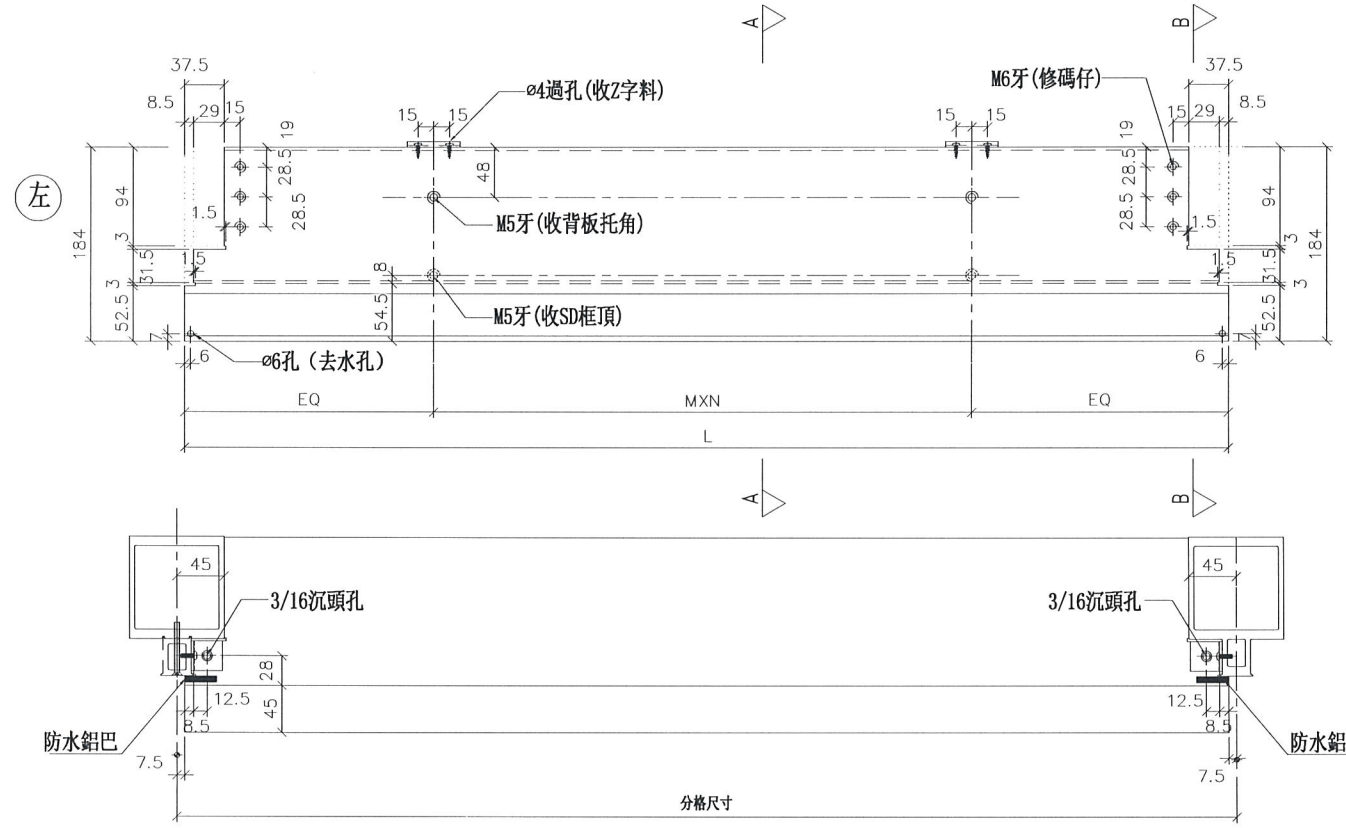

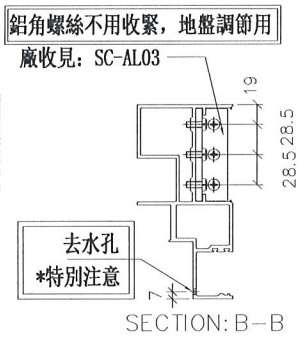

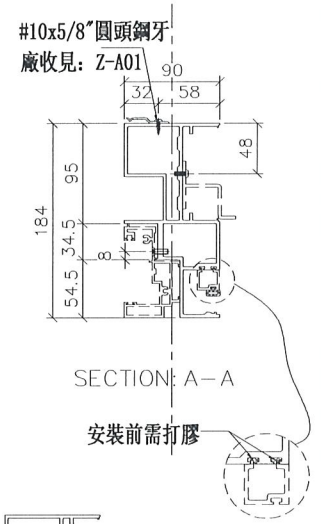

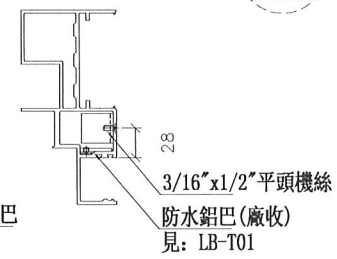

修改	A		
日期	2018.12.25		
圖號	UN-SD101		
制圖	羅志光	2018.12.10	
復核	謝永林	2018.12.13	
批準			

名稱	SD門頂橫
材料	X85555
顏色	EC-DG-S332054 (3塗)

美特鋁質 有限公司
MIDI Aluminium Fabricator Ltd.


工程號	J-837	地盤	觀塘裕民坊

物料編號	L	數量	M	X	N	EQ	分格尺寸	使用位置	樓層	修改
UN-SD101a	892.5	3	300	X	2	146.25	907.5	T1CW-G-1	7F~9F	
~~UN-SD103a~~	~~745~~	~~3~~	~~250~~	~~X~~	~~2~~	~~122.5~~	~~760~~	~~T1CW-F-2~~	~~7F~9F~~	
UN-SD104a	952.5	3	250	X	3	101.25	967.5	T1CW-E-1	7F~9F	A版長改短
~~UN-SD105a~~	~~877.5~~	~~3~~	~~300~~	~~X~~	~~2~~	~~138.75~~	~~892.5~~	~~T1CW-D-1~~	~~7F~9F~~	
UN-SD107a	920	3	300	X	2	160	935	T1CW-D-1	7F~9F	
UN-SD110a	992.5	3	250	X	3	121.25	1007.5	T1CW-B-2	7F~9F	
UN-SD111a	1415	3	300	X	4	107.5	1430	T1CW-B-1	7F~9F	
UN-SD116a	752.5	3	250	X	2	126.25	767.5	T1CW-L-2	7F~9F	
~~UN-SD117a~~	~~920~~	~~3~~	~~300~~	~~X~~	~~2~~	~~160~~	~~935~~	~~T1CW-L-1~~	~~7F~9F~~	
UN-SD120a	577.5	0	300	X	1	138.75	592.5	T1CW-J-2	7F~9F	A版取消
~~UN-SD121a~~	~~945~~	~~3~~	~~250~~	~~X~~	~~3~~	~~97.5~~	~~960~~	~~T1CW-J-1~~	~~7F~9F~~	
	合計:	30								


*注意:
螺絲鑽平頭孔事宜，請留意M5及3/16"要沉頭（90° X ø10），供修螺絲后啤膠用


鋁角螺絲不用收緊，地盤調節用

廠收見：SC-AL03

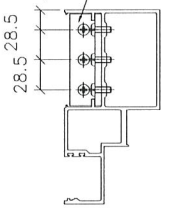


SECTION: B-B

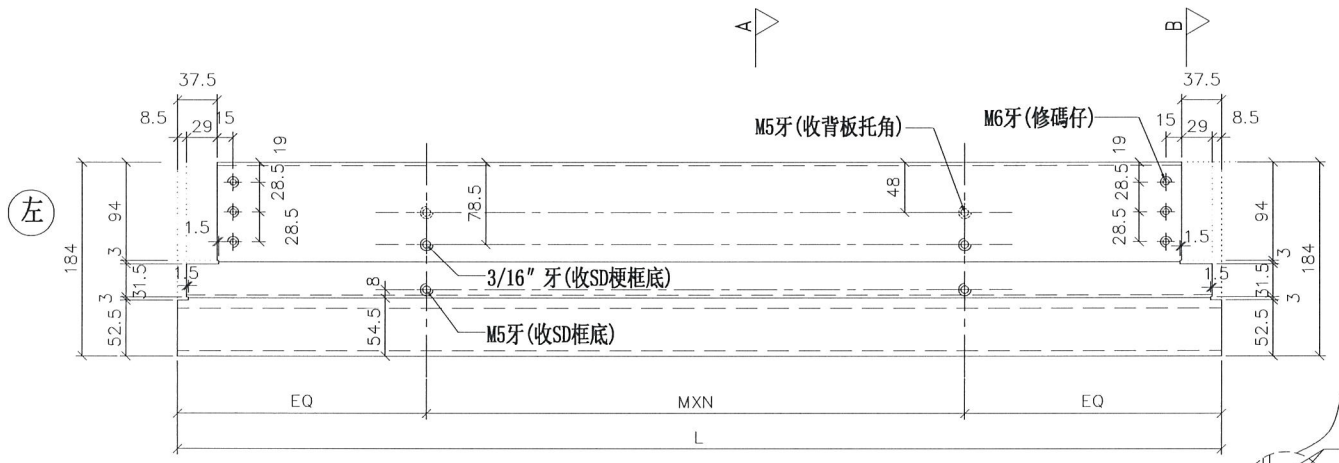


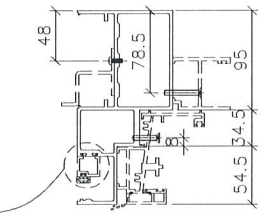


SECTION: A-A

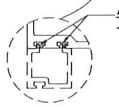

安裝前需打膠

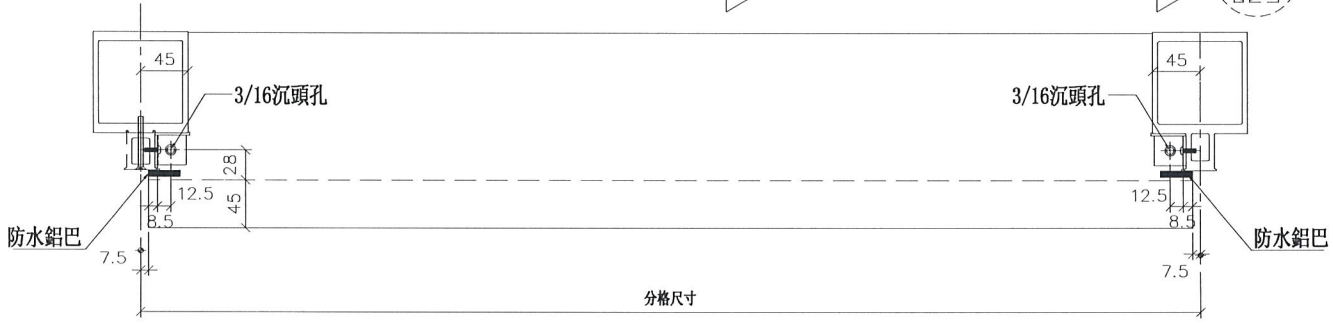

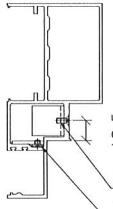

美特鋁質 有限公司
MIDI Aluminium Fabricator Ltd.

工程號	J-837	地盤	觀塘裕民坊


名稱	生梗橫料
材料	X85553
顏色	EC-DG-S332054 (3塗)


制圖	羅志光	2018.12.10
復核	謝永林	2018.12.13
批準		


修改	A
日期	2018.12.25
圖號	UN-SD101a


物料編號	L	數量	M	X	N	EQ	分格尺寸	使用位置	樓層	修改
UN-SD106R	752.5	3	250	X	2	126.25	767.5	T1CW-D-1	7F~9F	
UN-SD108R	1265	3	250	X	4	132.5	1280	T1CW-A-3	7F~9F	
UN-SD109R	992.5	3	250	X	3	121.25	1007.5	T1CW-A-2	7F~9F	
UN-SD112R	1020	3	250	X	3	135	1035	T1CW-C-1	7F~9F	
UN-SD113R	852.5	3	300	X	2	126.25	867.5	T1CW-C-1	7F~9F	
UN-SD114R	920	3	300	X	2	160	935	T1CW-M-2	7F~9F	
UN-SD115R	752.5	3	250	X	2	126.25	767.5	T1CW-M-1	7F~9F	
~~UN-SD118R~~	~~920~~	~~3~~	~~300~~	~~X~~	~~2~~	~~160~~	~~935~~	~~T1CW-K-2~~	~~7F~9F~~	
UN-SD119R	577.5	0	300	X	1	138.75	592.5	T1CW-K-1	7F~9F	A版取消
~~UN-SD122R~~	~~1120~~	~~3~~	~~300~~	~~X~~	~~3~~	~~110~~	~~1135~~	~~T1CW-H-2~~	~~7F~9F~~	
UN-SD123R	792.5	3	300	X	2	96.25	807.5	T1CW-H-2	7F~9F	
	合計:	30								

*注意:
螺絲鑽平頭孔事宜，請留意M5及3/16″要沉頭（90° X ø10），供修螺絲后唧膠用

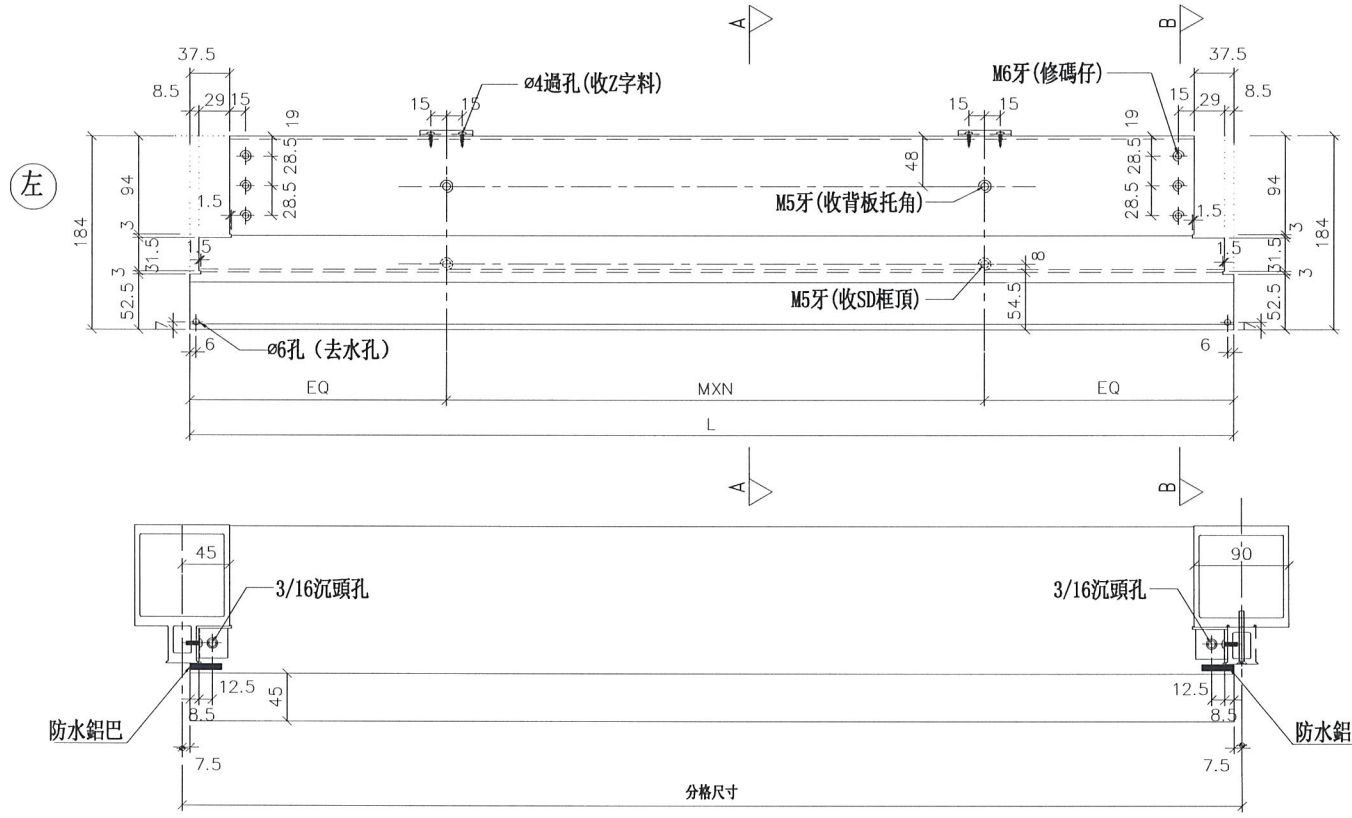

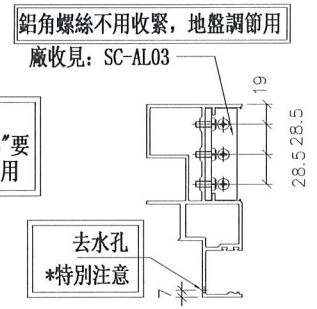

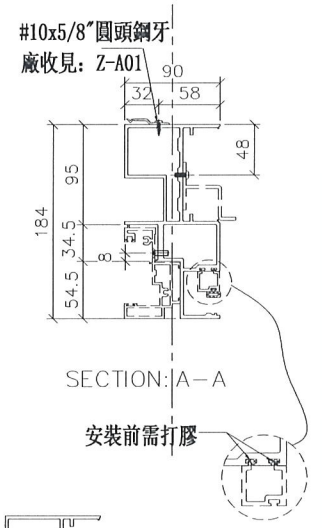

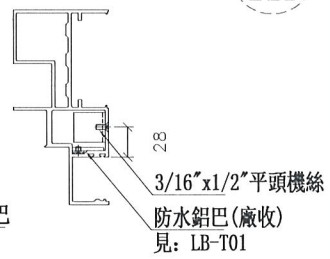

名稱	SD門頂橫
材料	X85555
顏色	EC-DG-S332054 (3塗)

制圖	羅志光	2018.12.10
復核	謝永林	2018.12.13
批準		


修改	A	
日期	2018.12.25	
圖號	UN-SD106R	


美特鋁質 有限公司
MIDI Aluminium Fabricator Ltd.

工程號	J-837	地盤	觀塘裕民坊

物料編號	L	數量	M	X	N	EQ	分格尺寸	使用位置	樓層	修改
UN-SD106aR	752.5	3	250	X	2	126.3	767.5	T1CW-D-1	7F~9F	
UN-SD108aR	1265	3	250	X	4	132.5	1280	T1CW-A-3	7F~9F	
UN-SD109aR	992.5	3	250	X	3	121.3	1007.5	T1CW-A-2	7F~9F	
UN-SD112aR	1020	3	250	X	3	135	1035	T1CW-C-1	7F~9F	
UN-SD113aR	852.5	3	300	X	2	126.3	867.5	T1CW-C-1	7F~9F	
UN-SD114aR	920	3	300	X	2	160	935	T1CW-M-2	7F~9F	
UN-SD115aR	752.5	3	250	X	2	126.3	767.5	T1CW-M-1	7F~9F	
UN-SD118aR	920	3	300	X	2	160	935	T1CW-K-2	7F~9F	
UN-SD119aR	577.5	0	300	X	1	138.8	592.5	T1CW-K-1	7F~9F	A版取消
UN-SD122aR	1120	3	300	X	3	110	1135	T1CW-H-2	7F~9F	
UN-SD123aR	792.5	3	300	X	2	96.25	807.5	T1CW-H-2	7F~9F	
	合計:	30								

*注意:
螺絲鑽平頭孔事宜，請留意M5及3/16"要沉頭（90° X ⌀10），供修螺絲后唧膠用

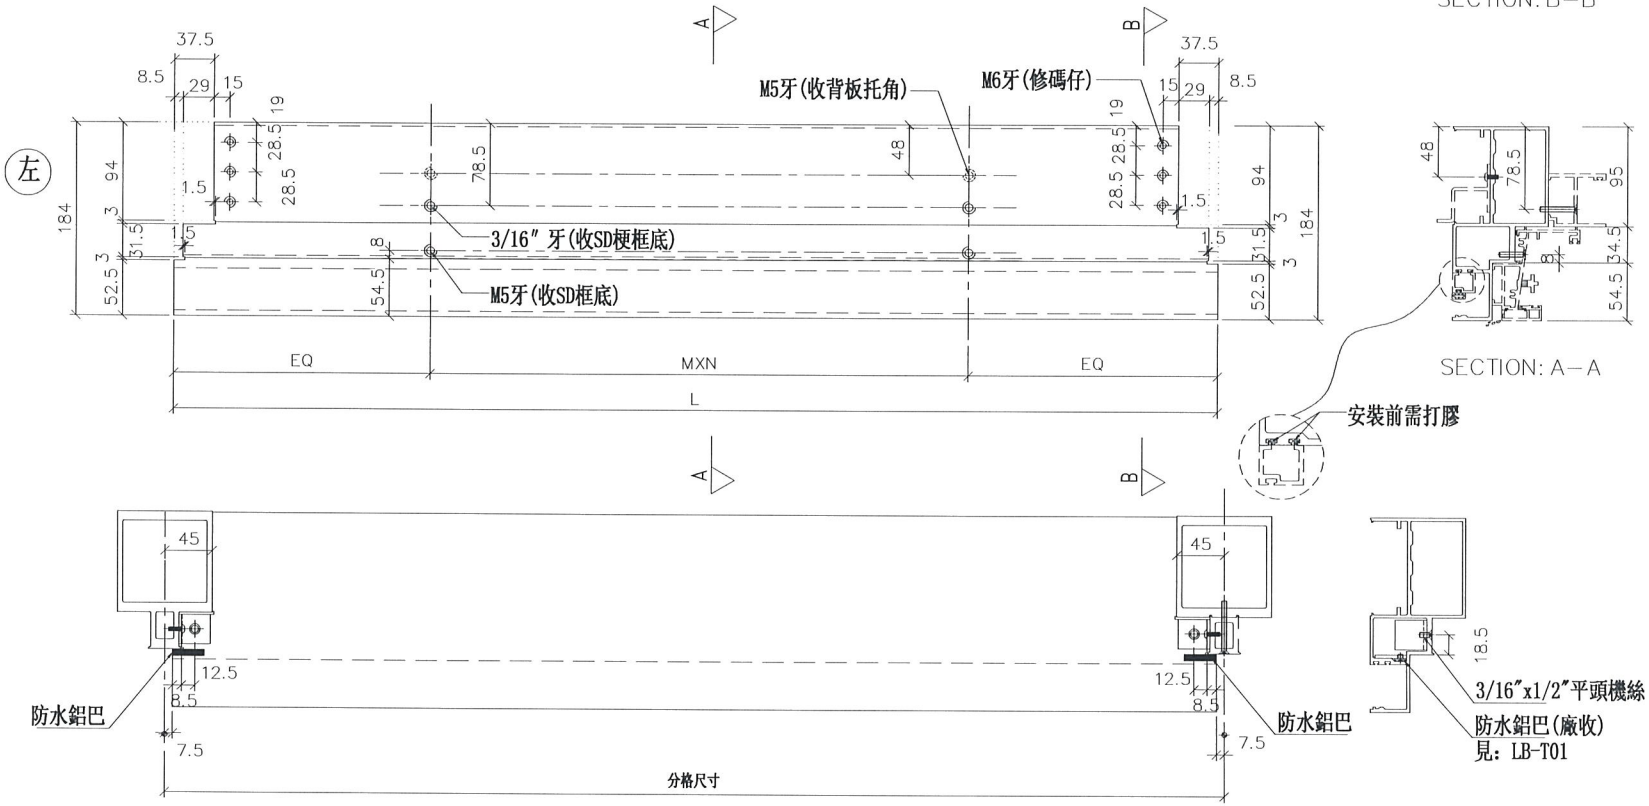

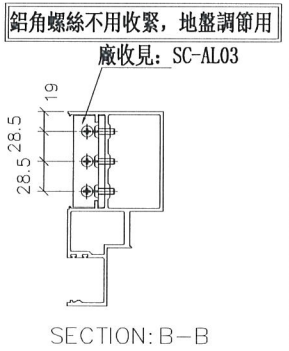

名稱	生梗橫料
材料	X85553
顏色	EC-DG-S332054 (3塗)

制圖	羅志光	2018.12.10
復核	謝永林	2018.12.13
批準		


修改	A
日期	2018.12.25
圖號	UN-SD106aR


美特鋁質 有限公司
MIDI Aluminium Fabricator Ltd.


工程號	J-837	地盤	觀塘裕民坊


物料編號	L	L1	數量	M	X	N	EQ	分格尺寸	使用位置	樓層
UN-L26	385	270	0	200	X	1	92.5	400	T1CW-K-1	7F~9F


*注意:
螺絲鑽平頭孔事宜，請留意M5及3/16″要沉頭（90° X ⌀10），供修螺絲后啲膠用

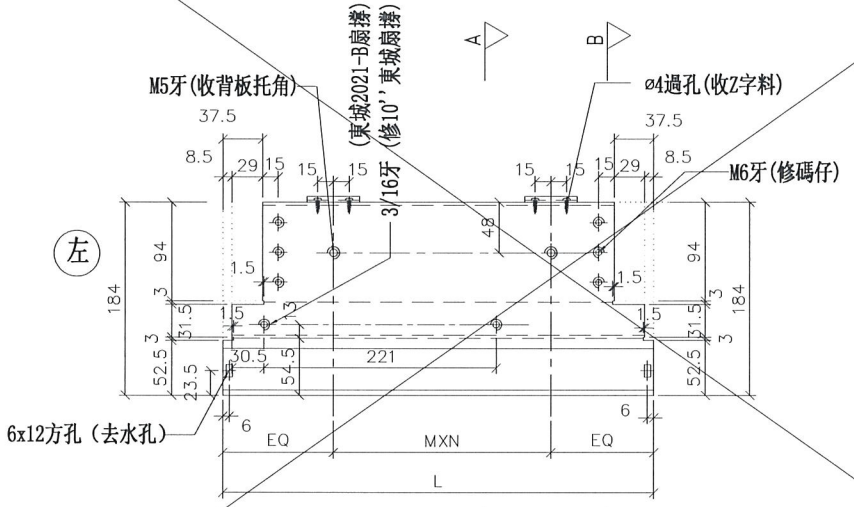

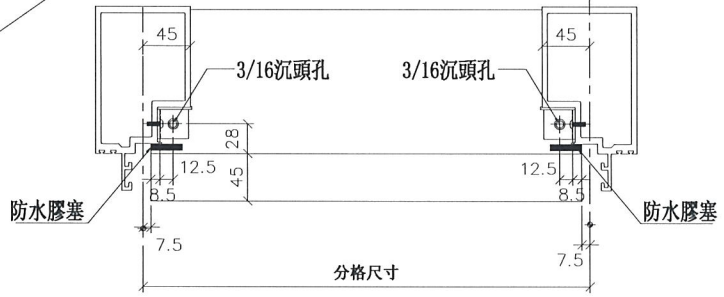

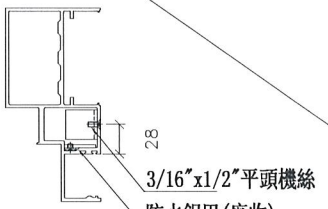

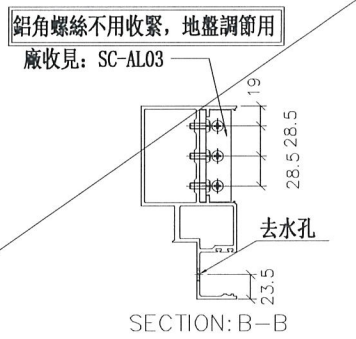

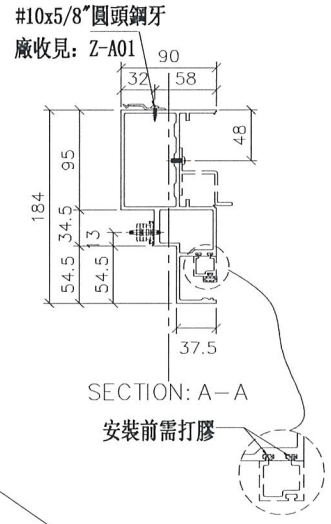

修改	取消		
日期	2018.12.25		
圖號	UN-L26		

制圖	羅志光	2018.12.10
復核	謝永林	2018.12.12
批準		

名稱	生梗橫料
材料	X85553
顏色	EC-DG-S332054 (3塗)

美特鋁質 有限公司
MIDI Aluminium Fabricator Ltd.


工程號	J-837	地盤	觀塘裕民坊

美特鋁質 有限公司
MIDI Aluminium Fabricator Ltd.


工程號	J-837	地盤	觀塘裕民坊

物料編號	L	數量	分格尺寸	使用位置	樓層
UN-L26a	385	0	400	T1CW-K-1	7F~9F

*注意:
螺絲鎖平頭孔事宜，請留意M5及3/16"要沉頭（90° X ø10），供修螺絲后啤膠用

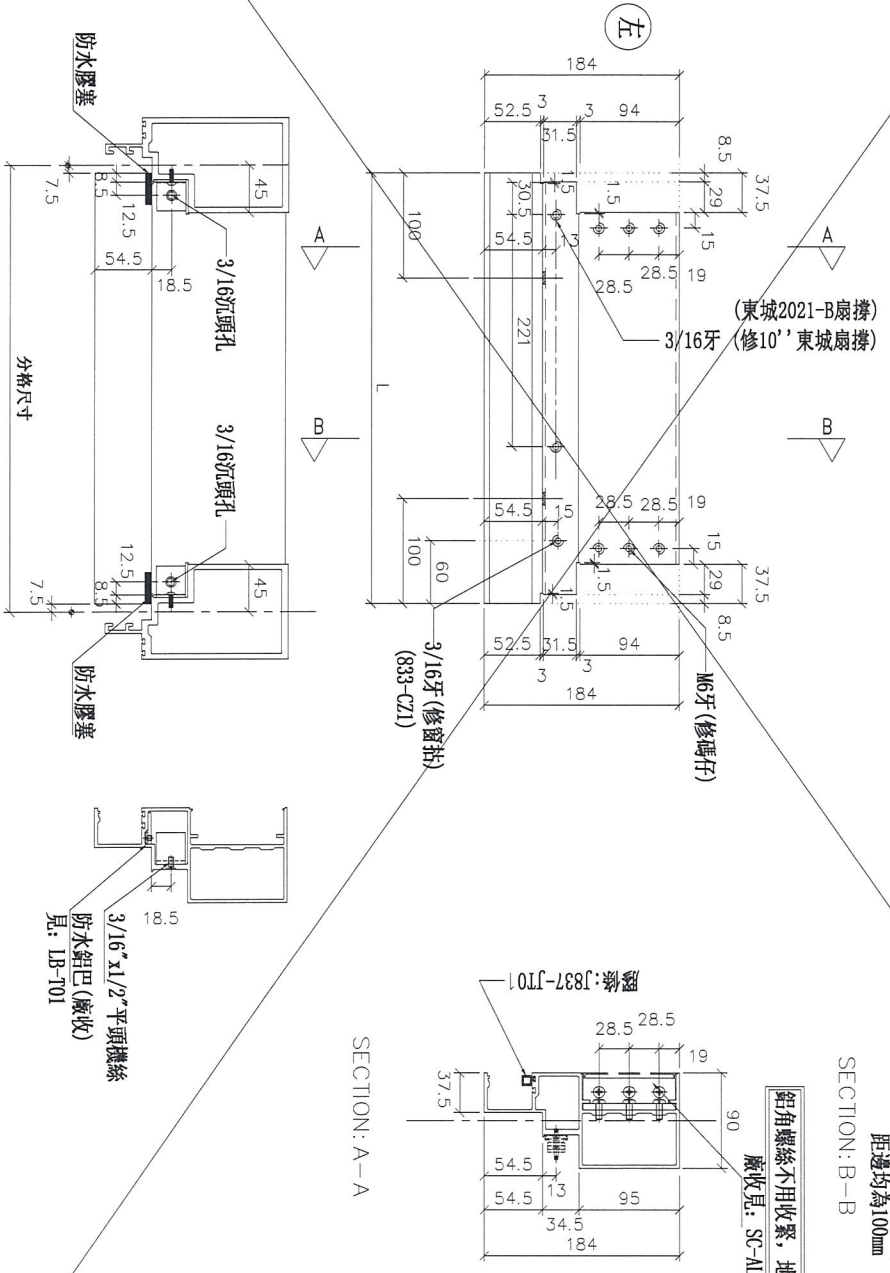

SECTION: A-A

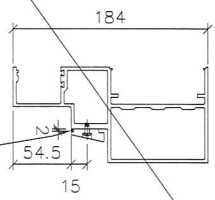



SECTION: B-B


名稱	生梗橫料	制圖	羅志光	2018.12.10	修改	取消		
材料	X85553	復核	謝永林	2018.12.12	日期	2018.12.25		
顏色	EC-DG-S332054 (3塗)	批準			圖號	UN-L26a		


物料編號	L	L1	數量	M	X	N	EQ	分格尺寸	使用位置	樓層
UN-L30	310	195	3	100	X	1	105	325	T1CW-K-1	7F~9F

*注意:
螺絲鑽平頭孔事宜，請留意M5及3/16"要沉頭（90° X ø10），供修螺絲后啤膠用

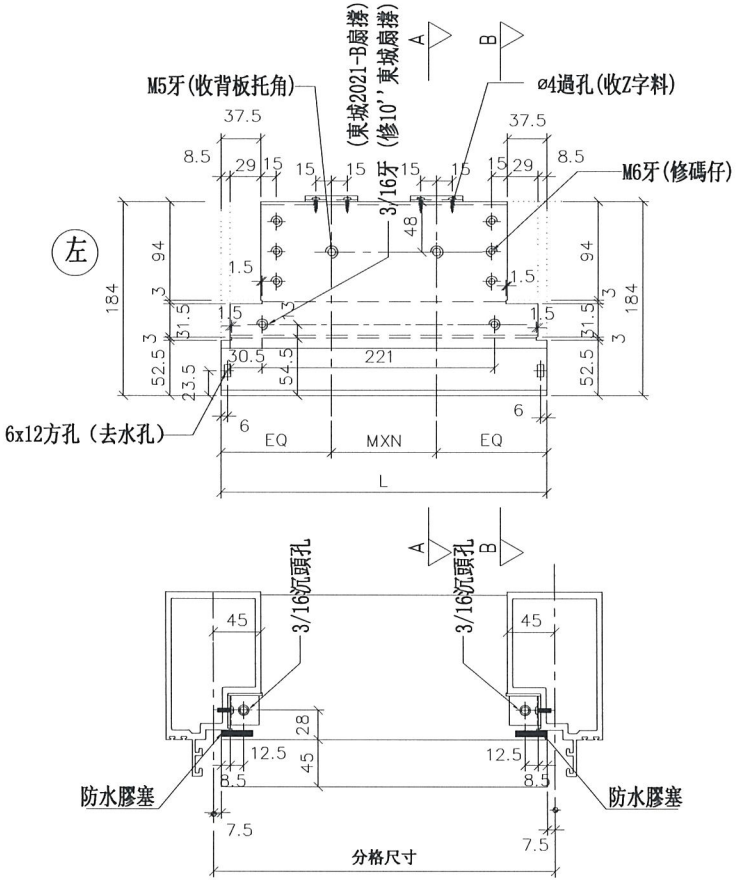

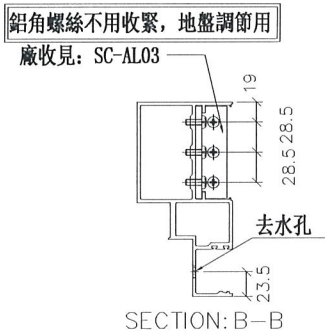

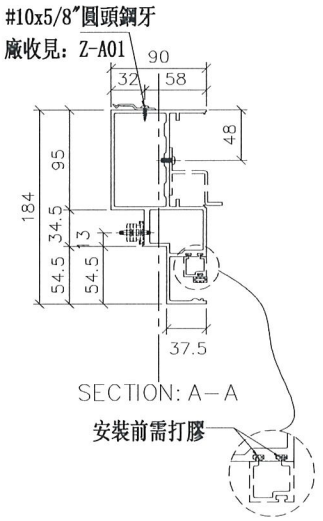

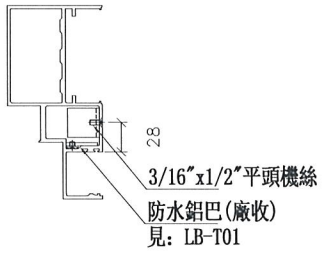

美特鋁質 有限公司
MIDI Aluminium Fabricator Ltd.

工程號	J-837	地盤	觀塘裕民坊

名稱	生梗橫料
材料	X85553
顏色	EC-DG-S332054 (3塗)

制圖	羅志光	2018.12.10
復核	謝永林	2018.12.12
批準		

修改	新增
日期	2018.12.25
圖號	UN-L30

美特鋁質 有限公司
MIDI Aluminium Fabricator Ltd.

工程號	J-837	地盤	觀塘裕民坊

物料編號	L	數量	分格尺寸	使用位置	樓層
UN-L30a	310	3	325	T1CW-K-1	7F~9F


*注意:
螺絲鎖平頭孔事宜，請留意M5及3/16"要沉頭（90° X ø10），供修螺絲后嘜膠用


名稱	生梗橫料	制圖	羅志光	2018.12.10	修改	新增		
材料	X85553	復核	謝永林	2018.12.12	日期	2018.12.25		
顏色	EC-DG-S332054 (3塗)	批準			圖號	UN-L30a		


物料編號	L	數量	M	X	N	EQ	分格尺寸	使用位置	樓層	修改
UN-R01S	635	3	300	X	1	167.5	650	T1CW-G-1	7F~9F	
	635	3	300	X	1	167.5	650	T1CW-D-1	7F~9F	
	635	3	300	X	1	167.5	650	T1CW-A-2	7F~9F	
	635	3	300	X	1	167.5	650	T1CW-B-2	7F~9F	
	635	3	300	X	1	167.5	650	T1CW-C-1	7F~9F	
	635	3	300	X	1	167.5	650	T1CW-H-2	7F~9F	
	635	3	300	X	1	167.5	650	T1CW-E-1	7F~9F	A版新增
	合計:	21								


*注意:
螺絲鑽平頭孔事宜，請留意M5及3/16"要沉頭（90° X ø10），供修螺絲后唧膠用

左

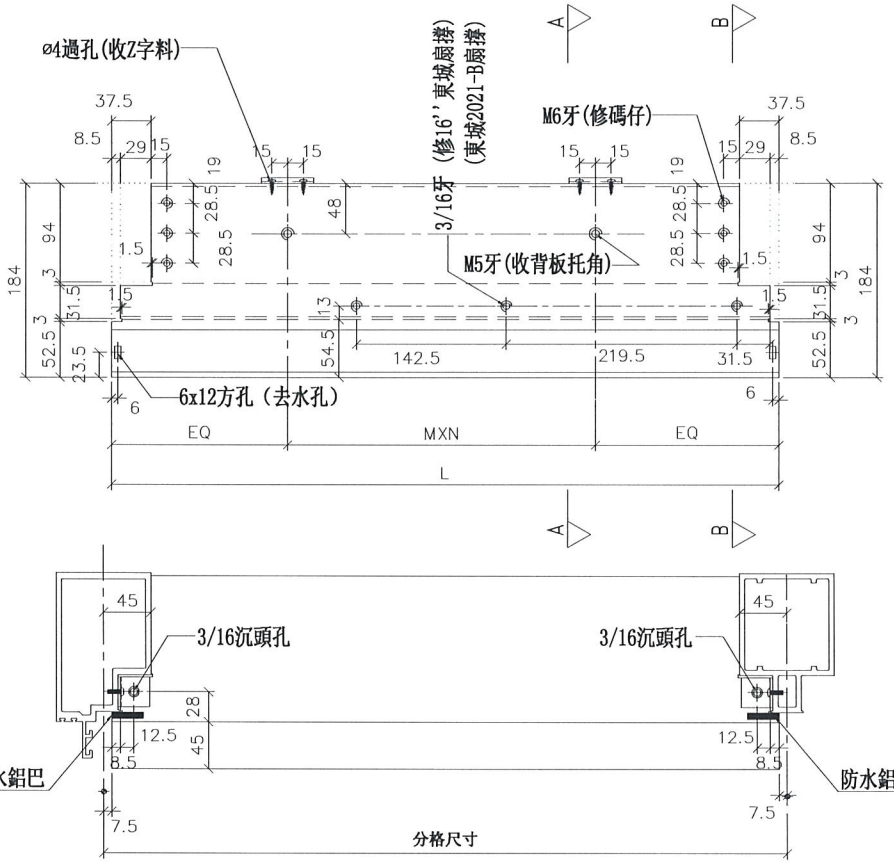

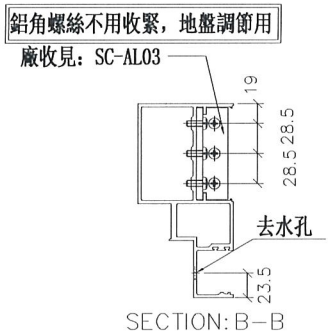

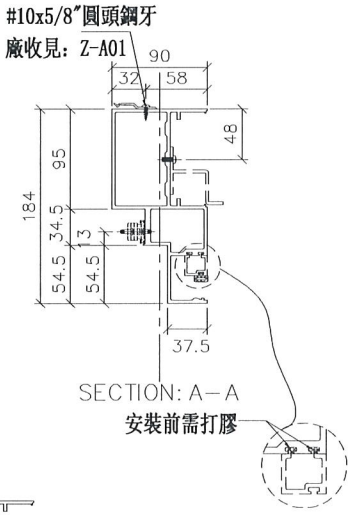

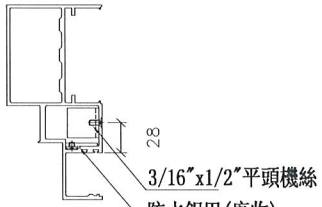

美特鋁質 有限公司
MIDI Aluminium Fabricator Ltd.

工程號	J-837	地盤	觀塘裕民坊

名稱	生梗橫料
材料	X85553
顏色	EC-DG-S332054 (3塗)


制圖	羅志光	2018.12.10
復核	謝永林	2018.12.13
批準		


修改	A
日期	2018.12.25
圖號	UN-R01S

物料編號	L	數量	分格尺寸	使用位置	樓層	修改
UN-R01aS	635	3	650	T1CW-G-1	7F~9F	
	635	3	650	T1CW-D-1	7F~9F	
	635	3	650	T1CW-A-2	7F~9F	
	635	3	650	T1CW-B-2	7F~9F	
	635	3	650	T1CW-C-1	7F~9F	
	635	3	650	T1CW-H-2	7F~9F	
	635	3	650	T1CW-E-1	7F~9F	A版新增
	合計:	21				


*注意:
螺絲鑽平頭孔事宜，請留意M5及3/16"要沉頭（90° X ø10），供修螺絲后唧膠用

左

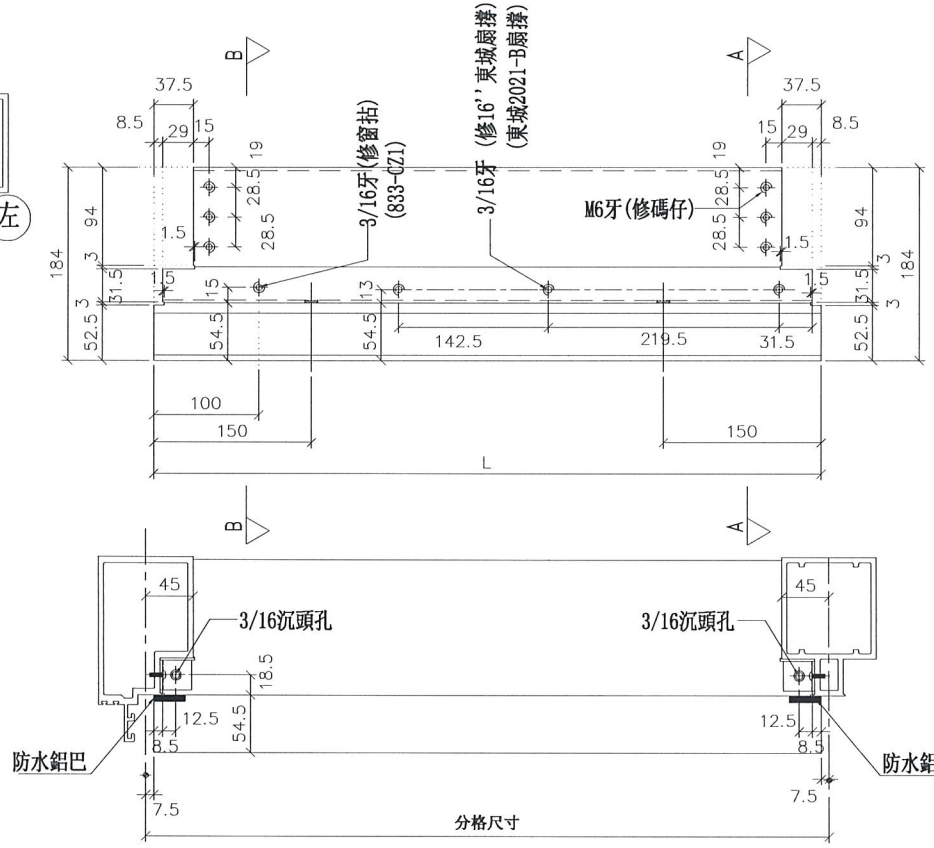


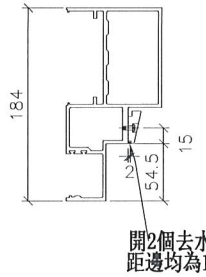

SECTION: B—B

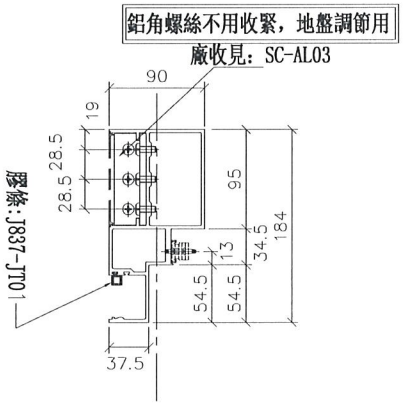

SECTION: A—A

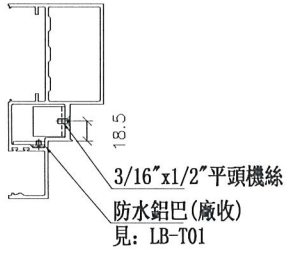


名稱	生梗橫料	制圖	羅志光	2018.12.10	修改	A	
材料	X85553	復核	謝永林	2018.12.13	日期	2018.12.25	
顏色	EC-DG-S332054 (3塗)	批準			圖號	UN-R01aS	


美特鋁質 有限公司
MIDI Aluminium Fabricator Ltd.


工程號	J-837	地盤	觀塘裕民坊


物料編號	L	數量	M	X	N	EQ	分格尺寸	使用位置	樓層	備註
UN-R26	~~385~~	~~3~~	~~200~~	~~X~~	~~1~~	~~92.5~~	~~400~~	~~T1CW-F-2~~	~~7F~9F~~	
	385	0	200	X	1	92.5	400	T1CW-J-2	7F~9F	A版取消
	~~合計:~~	~~3~~								

*注意:
螺絲鑽平頭孔事宜，請留意M5及3/16″要沉頭（90° X ⌀10），供修螺絲后啲膠用

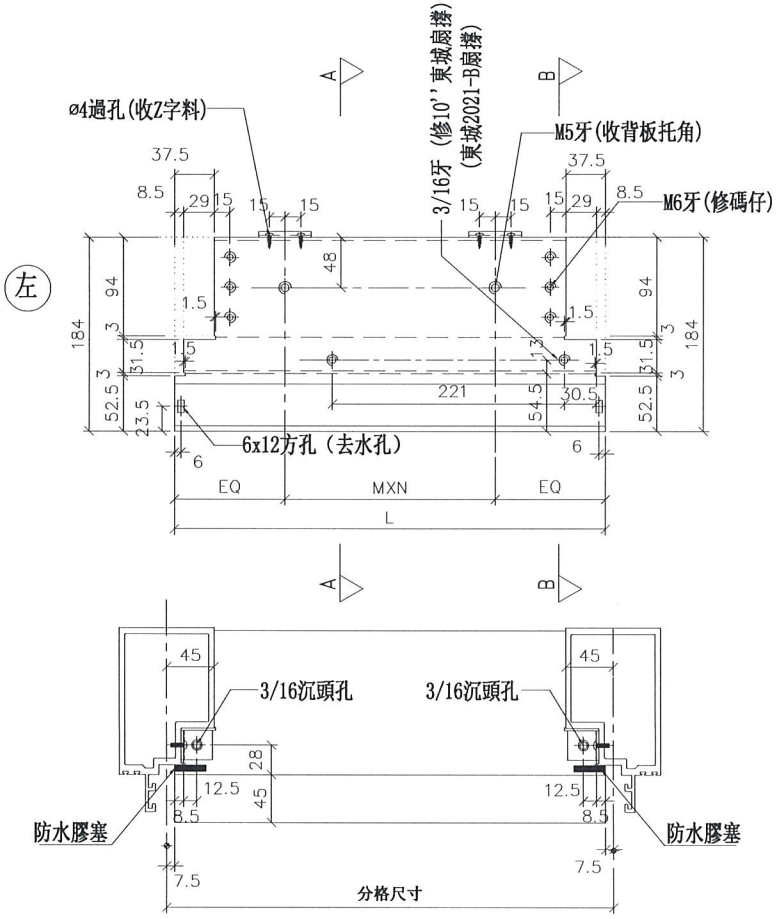

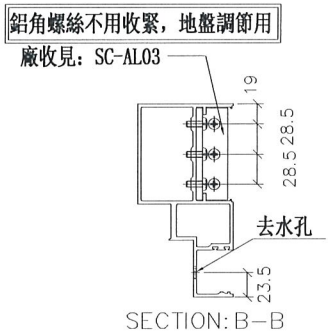

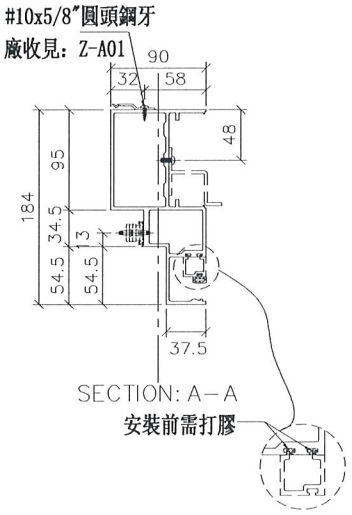

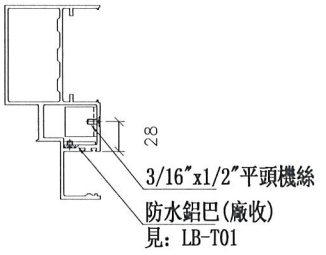

美特鋁質 有限公司
MIDI Aluminium Fabricator Ltd.

工程號	J-837	地盤	觀塘裕民坊


名稱	生梗橫料
材料	X85553
顏色	EC-DG-S332054 (3塗)


制圖	羅志光	2018.12.10
復核	謝永林	2018.12.12
批準		

修改	A
日期	2018.12.25
圖號	UN-R26


物料編號	L	數量	分格尺寸	使用位置	樓層	修改
UN-R26a	385	3	400	T1CW-F-2	7F~9F	
	385	0	400	T1CW-J-2	7F~9F	A版取消
	合計:	3				

*注意:
螺絲鑽平頭孔事宜，請留意M5及3/16″要沉頭（90° X ø10），供修螺絲后唧膠用

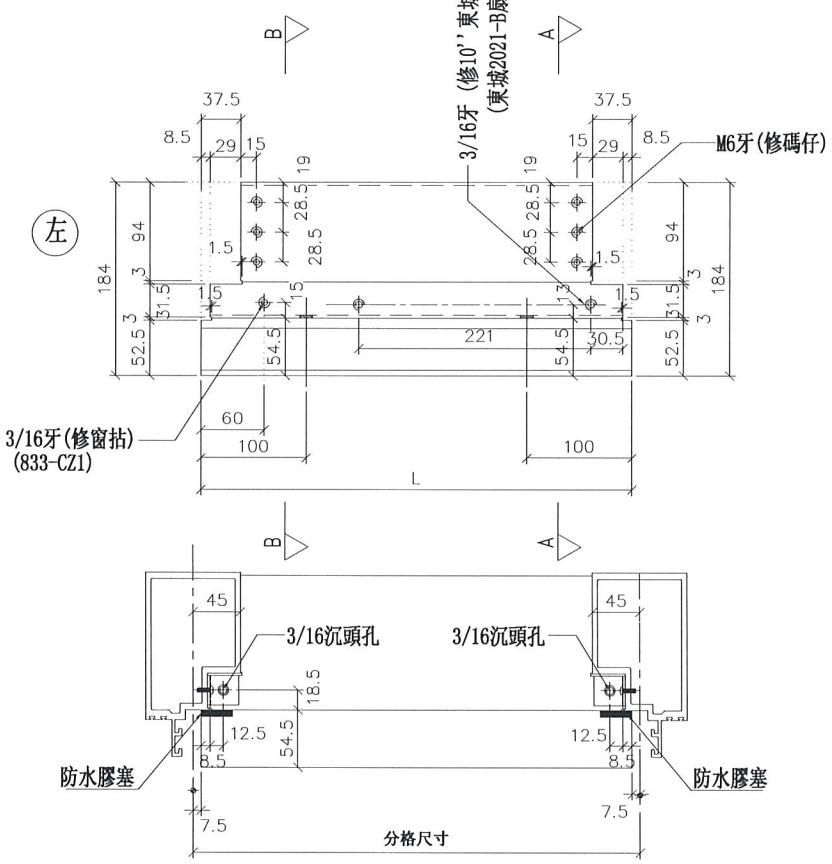


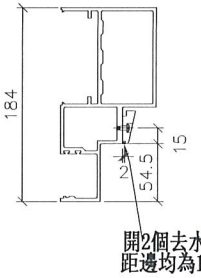

SECTION: B-B

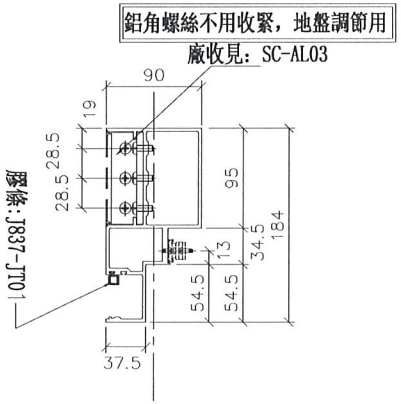

SECTION: A-A

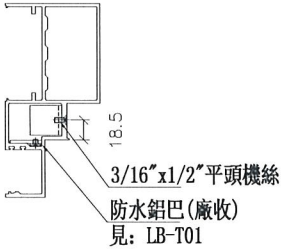

美特鋁質 有限公司 MIDI Aluminium Fabricator Ltd.		
工程號	J-837	地盤 觀塘裕民坊


名稱	生梗橫料
材料	X85553
顏色	EC-DG-S332054 (3塗)


	制圖	羅志光	2018.12.10
	復核	謝永林	2018.12.12
	批準		


	修改	A
	日期	2018.12.25
	圖號	UN-R26a


物料編號	L	數量	M	X	N	EQ	分格尺寸	使用位置	樓層
UN-R27S	510	0	300	X	1	105	525	T1CW-E-1	7F~9F

*注意:
螺絲鑽平頭孔事宜，請留意M5及3/16"要沉頭（90° X ø10），供修螺絲后唧膠用

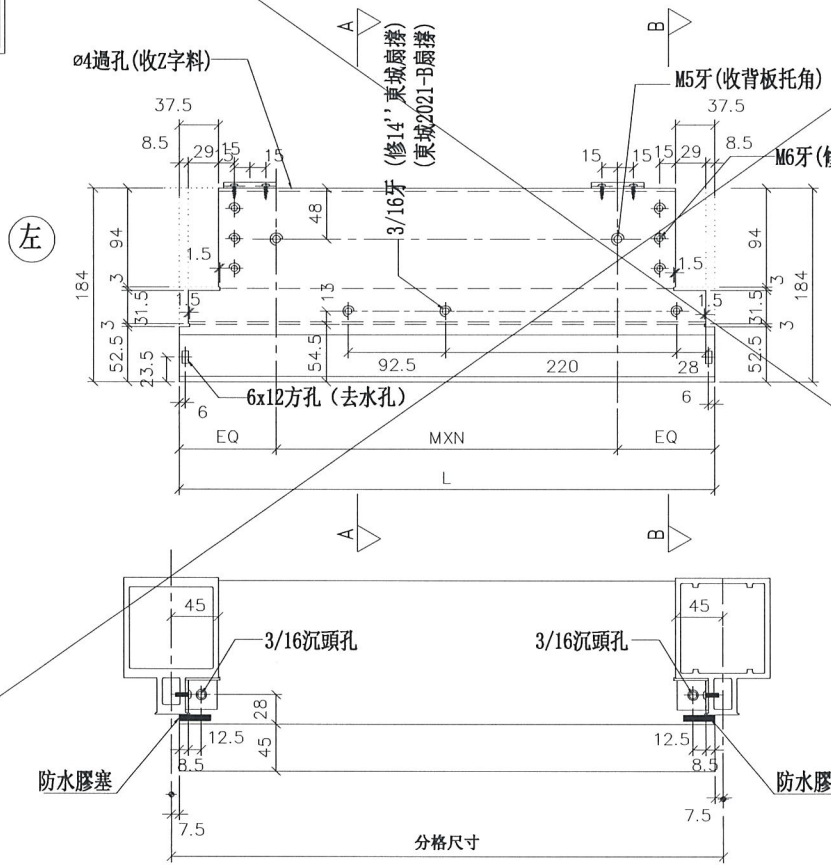

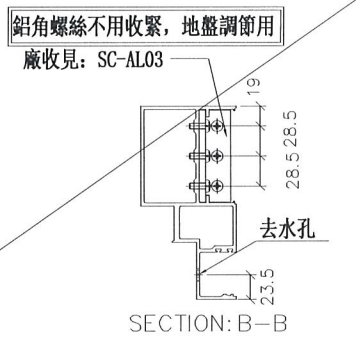

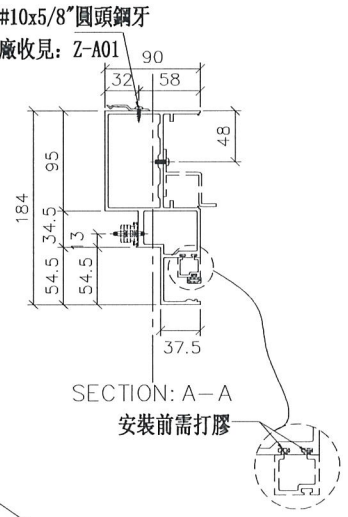

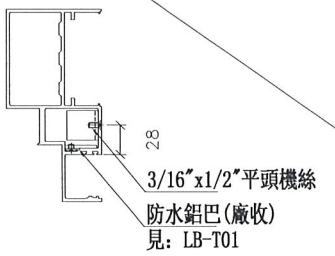

制圖	羅志光	2018.12.10	修改	取消
復核	謝永林	2018.12.12	日期	2018.12.25
批準			圖號	UN-R27S


美特鋁質 有限公司
MIDI Aluminium Fabricator Ltd.


工程號	J-837	地盤	觀塘裕民坊

名稱	生梗橫料
材料	X85553
顏色	EC-DG-S332054 (3塗)


物料編號	L	數量	分格尺寸	使用位置	樓層
UN-R27aS	510	0	525	T1CW-E-1	7F~9F

*注意:
螺絲鑽平頭孔事宜，請留意M5及3/16"要沉頭（90° X ø10），供修螺絲后唧膠用

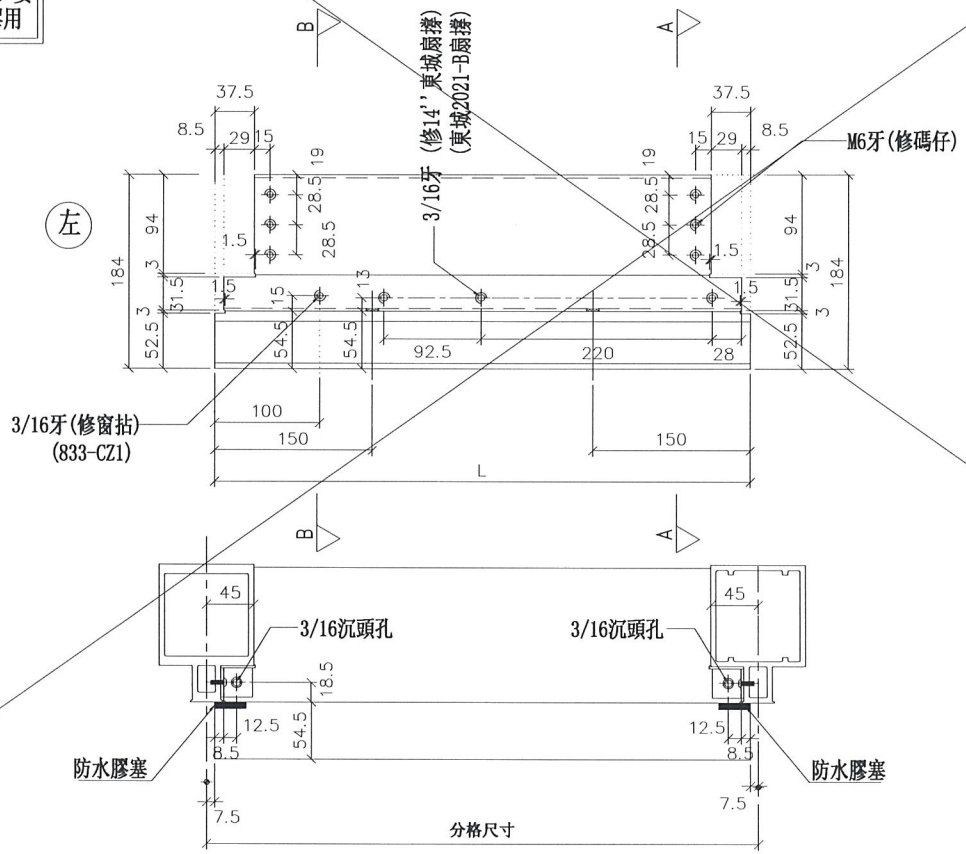


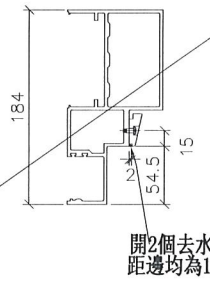

SECTION: B-B

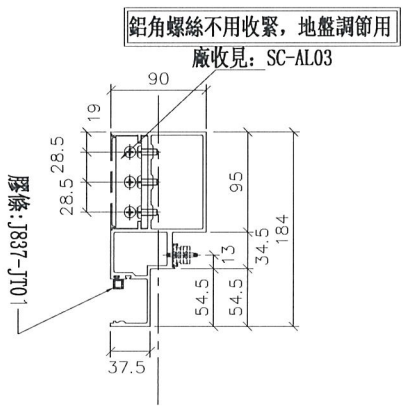

SECTION: A-A

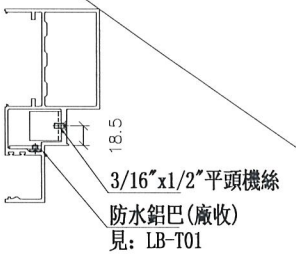


美特鋁質 有限公司
MIDI Aluminium Fabricator Ltd.


工程號	J-837	地盤	觀塘裕民坊


名稱	生梗橫料	制圖	羅志光	2018.12.10	修改	取消		
材料	X85553	復核	謝永林	2018.12.12	日期	2018.12.25		
顏色	EC-DG-S332054 (3塗)	批準			圖號	UN-R27aS		


物料編號	L	數量	M	X	N	EQ	分格尺寸	使用位置	樓層
UN-R30	310	3	100	X	1	105	325	T1CW-J-2	7F~9F
	合計:	3							

*注意:
螺絲鑽平頭孔事宜，請留意M5及3/16"要沉頭（90° X ø10），供修螺絲后唧膠用

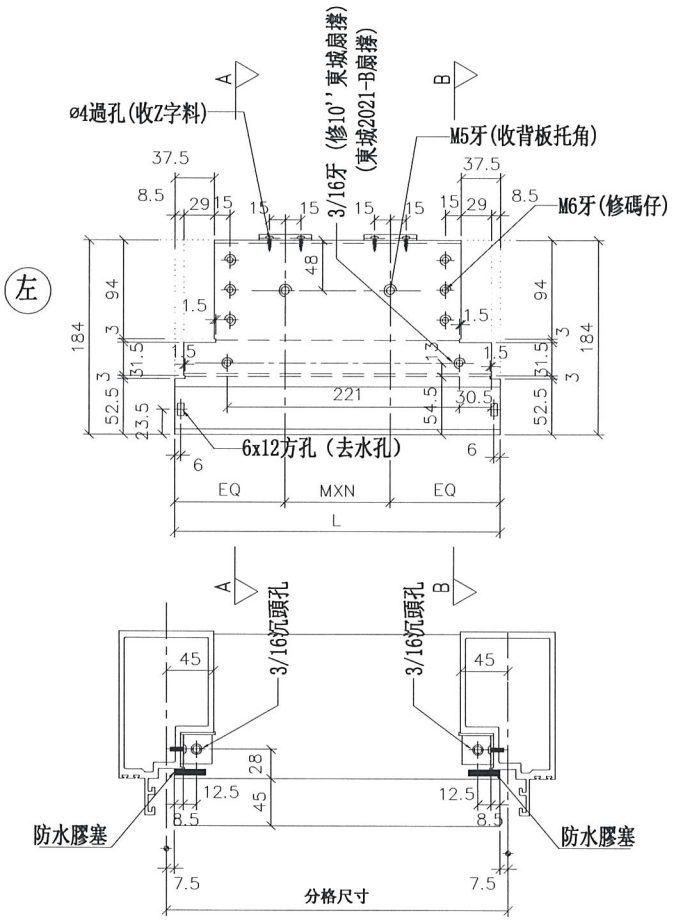

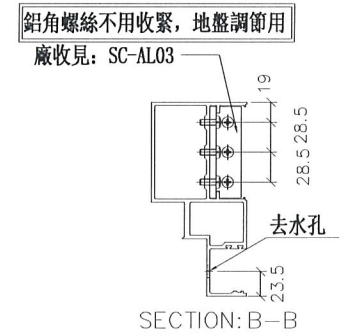

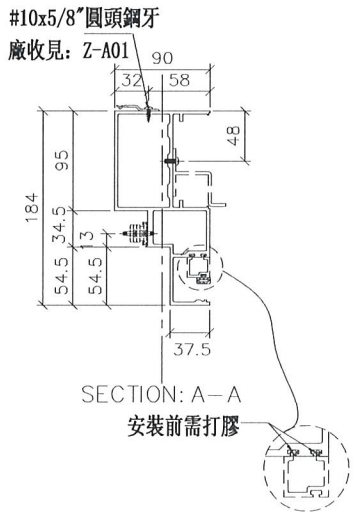

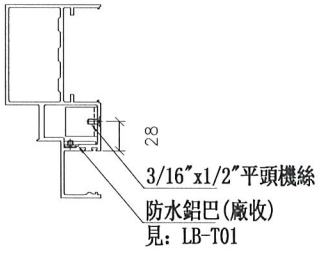

名稱	生梗橫料
材料	X85553
顏色	EC-DG-S332054 (3塗)

制圖	羅志光	2018.12.10
復核	謝永林	2018.12.12
批準		

修改	新增	
日期	2018.12.25	
圖號	UN-R30	

美特鋁質 有限公司
MIDI Aluminium Fabricator Ltd.

工程號	J-837	地盤	觀塘裕民坊


美特鋁質 有限公司
MIDI Aluminium Fabricator Ltd.

工程號	J-837	地盤	觀塘裕民坊

物料編號	L	數量	分格尺寸	使用位置	樓層
UN-R30a	310	3	325	T1CW-J-2	7F~9F
	合計:	3			

名稱	生梗橫料	制圖	羅志光	2018.12.10	修改	新增		
材料	X85553	復核	謝永林	2018.12.12	日期	2018.12.25		
顏色	EC-DG-S332054 (3塗)	批準			圖號	UN-R30a		

數據表參見：UN-T101-1

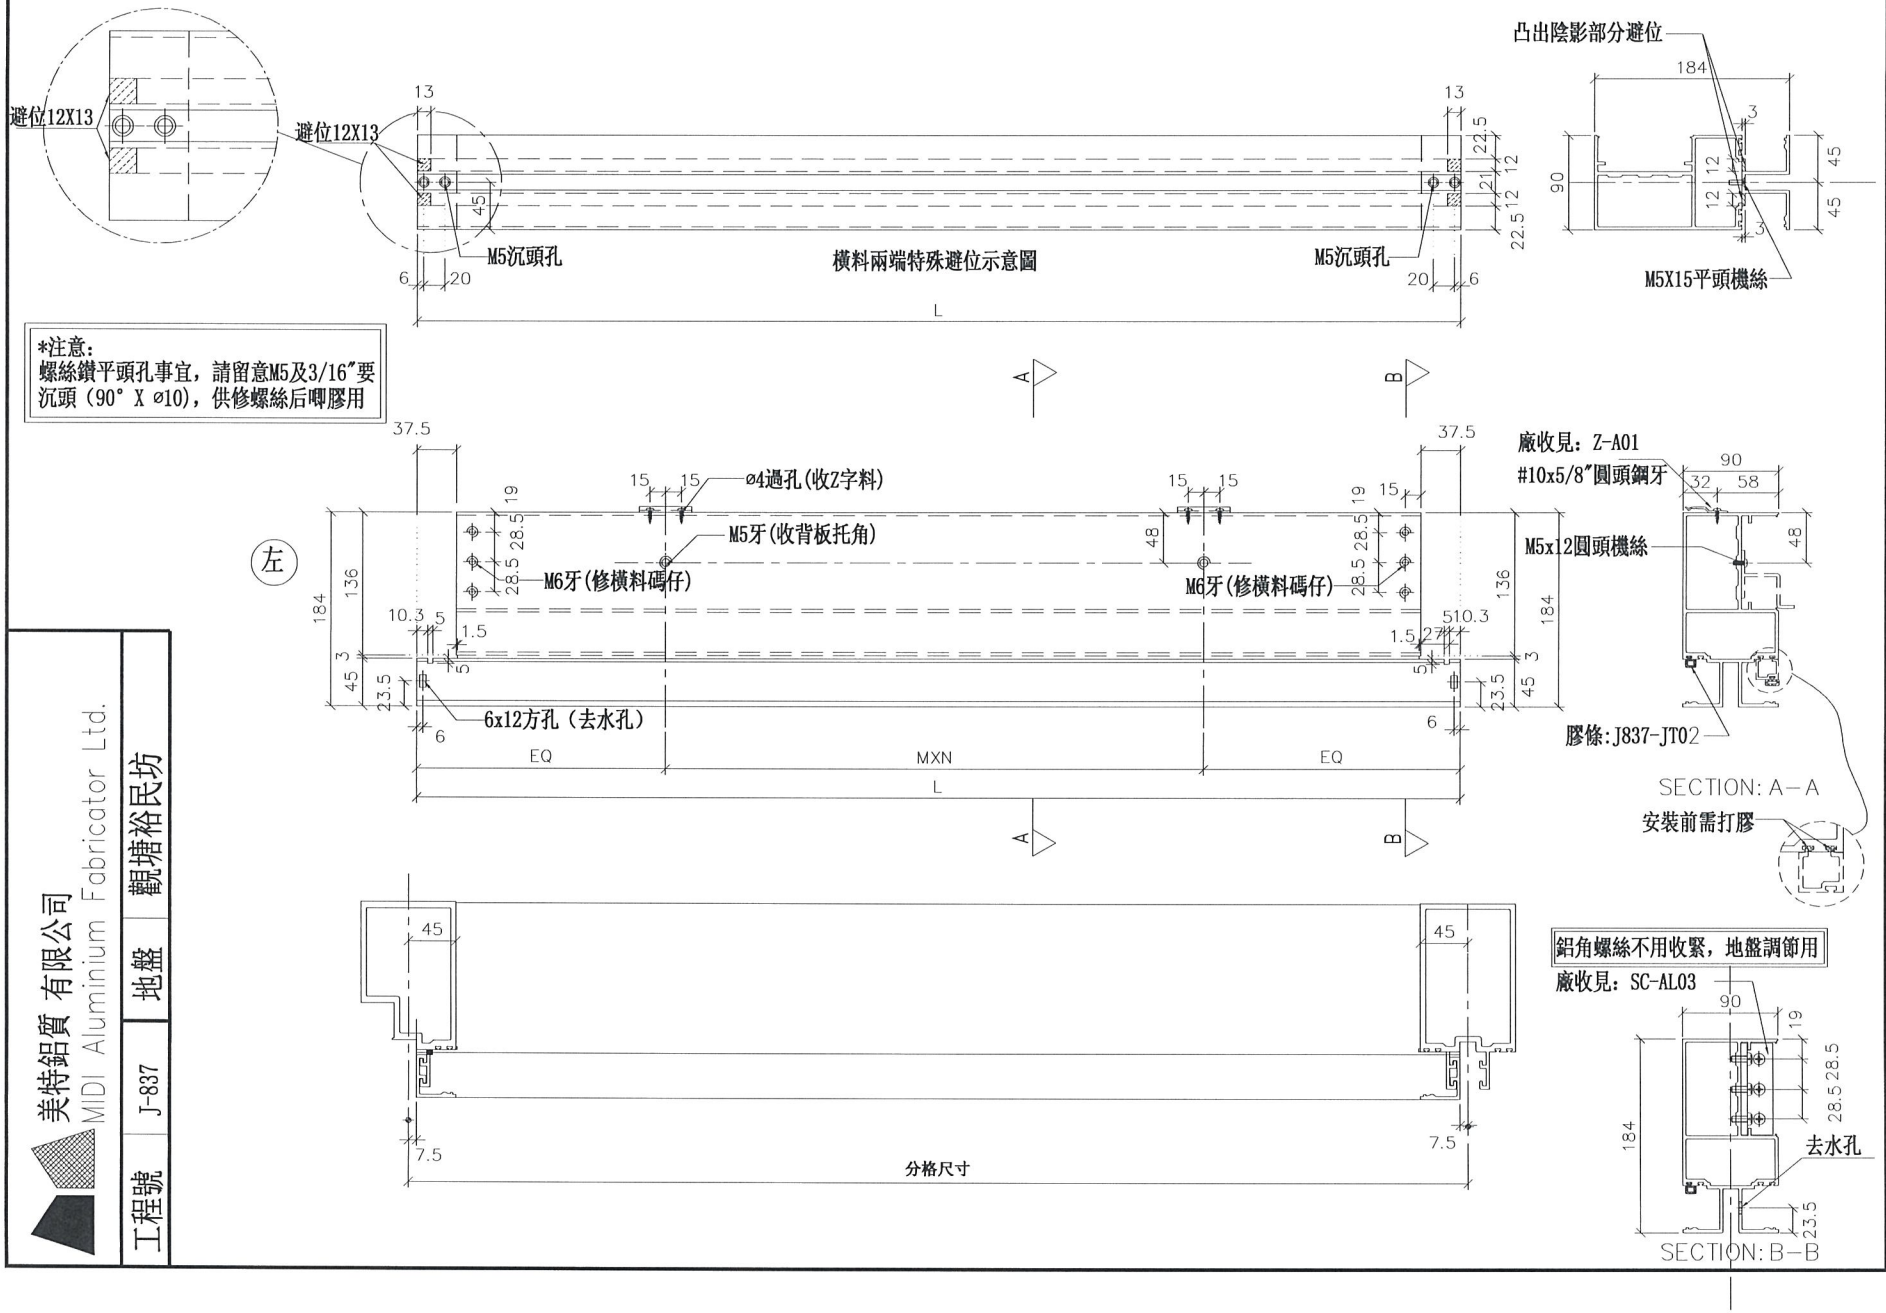

美特鋁質 有限公司
MIDI Aluminium Fabricator Ltd.

工程號	J-837	地盤	觀塘裕民坊

			A	
修改	日期	圖號		
制圖	羅志光	2018.12.10		
復核	謝永林	2018.12.13		
批準				

名稱	雙梗橫料（外凸）
材料	X85552
顏色	EC-DG-S332054（3塗）

UN-T101

拆圖參見：UN-T101

物料編號	L	數量	M	X	N	EQ	分格尺寸	使用位置	樓層	修改
UN-T101	1695	3	300	X	5	97.5	1710	T1CW H-1	7F~9F	
UN-T102	1695	3	300	X	5	97.5	1710	T1CW G-2	7F~9F	
UN-T103	1510	3	300	X	4	155	1525	T1CW-G-1	7F~9F	
UN-T104	1127.5	3	300	X	3	113.75	1142.5	T1CW-G-1	7F~9F	
UN-T105	1642.5	3	280	X	5	121.25	1657.5	T1CW-F-2	7F~9F	
UN-T106	1027.5	3	250	X	3	138.75	1042.5	T1CW-F-2	7F~9F	
UN-T107	740	3	250	X	2	120	755	T1CW-E-2	7F~9F	
UN-T108	1665	3	280	X	5	132.5	1680	T1CW-E-2	7F~9F	
UN-T109	1677.5	3	280	X	5	138.75	1692.5	T1CW-E-1	7F~9F	
UN-T110	795	3	300	X	2	97.5	810	T1CW-D-1	7F~9F	
UN-T111	1027.5	3	250	X	3	138.75	1042.5	T1CW-A-2	7F~9F	
UN-T112	1510	3	300	X	4	155	1525	T1CW-A-2	7F~9F	
UN-T113	1510	3	300	X	4	155	1525	T1CW-A-2	7F~9F	
UN-T114	1895	3	280	X	6	107.5	1910	T1CW-A-1	7F~9F	
UN-T115	985	3	250	X	3	117.5	1000	T1CW-A-1	7F~9F	
UN-T116	1695	3	300	X	5	97.5	1710	T1CW-B-3	7F~9F	
UN-T117	1985	3	300	X	6	92.5	2000	T1CW-B-2	7F~9F	
UN-T118	1652.5	3	280	X	5	126.25	1667.5	T1CW-B-2	7F~9F	
UN-T120	1202.5	3	300	X	3	151.25	1217.5	T1CW-C-1	7F~9F	
UN-T121	1510	3	300	X	4	155	1525	T1CW-C-1	7F~9F	
UN-T122	1102.5	3	300	X	3	101.25	1117.5	T1CW-M-1	7F~9F	
~~UN-T123~~	~~1102.5~~	~~3~~	~~300~~	~~X~~	~~3~~	~~101.25~~	~~1117.5~~	~~T1CW-L-2~~	~~7F~9F~~	
UN-T124	1102.5	3	300	X	3	101.25	1117.5	T1CW-K-1	7F~9F	A版重新開料
UN-T125	1102.5	3	300	X	3	101.25	1117.5	T1CW-J-2	7F~9F	A版重新開料
~~UN-T126~~	~~1127.5~~	~~3~~	~~300~~	~~X~~	~~3~~	~~113.75~~	~~1142.5~~	~~T1CW-H-2~~	~~7F~9F~~	
~~UN-T127~~	~~1510~~	~~3~~	~~300~~	~~X~~	~~4~~	~~155~~	~~1525~~	~~T1CW-H-2~~	~~7F~9F~~	
UN-T128	577.5	3	300	X	1	138.75	592.5	T1CW-K-1	7F~9F	A版新增
UN-T129	577.5	3	300	X	1	138.75	592.5	T1CW-J-2	7F~9F	A版新增
	合計:	84								

美特鋁質 有限公司
MIDI Aluminium Fabricator Ltd.

工程號	J-837	地盤	觀塘裕民坊

				修改	A		
				日期	2018.12.25		
名稱	雙梗橫料（外凸）	制圖	羅志光	2018.12.10		圖號	UN-T101-1
材料	X85552	復核	謝永林	2018.12.13			
顏色	EC-DG-S332054（3塗）	批準					

美特鋁質 有限公司
MIDI Aluminium Fabricator Ltd.

工程號	J-837	地盤	觀塘裕民坊

數據表參見：UN-T101a-1

名稱	雙梗橫料（外凸）	制圖	羅志光	2018.12.10	修改	A		
材料	X85552	復核	謝永林	2018.12.13	日期	2018.12.25		
顏色	EC-DG-S332054（3塗）	批準			圖號	UN-T101a		

拆圖參見：UN-T101a

物料編號	L	數量	M	X	N	EQ	分格尺寸	使用位置	樓層	修改
UN-T101a	1695	3	300	X	5	97.5	1710	T1CW H-1	7F~9F	
UN-T102a	1695	3	300	X	5	97.5	1710	T1CW G-2	7F~9F	
UN-T103a	1510	3	300	X	4	155	1525	T1CW-G-1	7F~9F	
UN-T104a	1127.5	3	300	X	3	113.75	1142.5	T1CW-G-1	7F~9F	
UN-T105a	1642.5	3	280	X	5	121.25	1657.5	T1CW-F-2	7F~9F	
UN-T106a	1027.5	3	250	X	3	138.75	1042.5	T1CW-F-2	7F~9F	
UN-T107a	740	3	250	X	2	120	755	T1CW-E-2	7F~9F	
UN-T108a	1665	3	280	X	5	132.5	1680	T1CW-E-2	7F~9F	
UN-T109a	1677.5	3	280	X	5	138.75	1692.5	T1CW-E-1	7F~9F	
UN-T110a	795	3	300	X	2	97.5	810	T1CW-D-1	7F~9F	
UN-T111a	1027.5	3	250	X	3	138.75	1042.5	T1CW-A-2	7F~9F	
UN-T112a	1510	3	300	X	4	155	1525	T1CW-A-2	7F~9F	
UN-T113a	1510	3	300	X	4	155	1525	T1CW-A-2	7F~9F	
UN-T114a	1895	3	280	X	6	107.5	1910	T1CW-A-1	7F~9F	
UN-T115a	985	3	250	X	3	117.5	1000	T1CW-A-1	7F~9F	
UN-T116a	1695	3	300	X	5	97.5	1710	T1CW-B-3	7F~9F	
UN-T117a	1985	3	300	X	6	92.5	2000	T1CW-B-2	7F~9F	
UN-T118a	1652.5	3	280	X	5	126.25	1667.5	T1CW-B-2	7F~9F	
UN-T120a	1202.5	3	300	X	3	151.25	1217.5	T1CW-C-1	7F~9F	
UN-T121a	1510	3	300	X	4	155	1525	T1CW-C-1	7F~9F	
UN-T122a	1102.5	3	300	X	3	101.25	1117.5	T1CW-M-1	7F~9F	
~~UN-T123a~~	~~1102.5~~	~~3~~	~~300~~	~~X~~	~~3~~	~~101.25~~	~~1117.5~~	~~T1CW-L-2~~	~~7F~9F~~	
UN-T124a	1102.5	3	300	X	3	101.25	1117.5	T1CW-K-1	7F~9F	A版重新開料
UN-T125a	1102.5	3	300	X	3	101.25	1117.5	T1CW-J-2	7F~9F	A版重新開料
~~UN-T126a~~	~~1127.5~~	~~3~~	~~300~~	~~X~~	~~3~~	~~113.75~~	~~1142.5~~	~~T1CW-H-2~~	~~7F~9F~~	
~~UN-T127a~~	~~1510~~	~~3~~	~~300~~	~~X~~	~~4~~	~~155~~	~~1525~~	~~T1CW-H-2~~	~~7F~9F~~	
UN-T128a	577.5	3	300	X	1	138.75	592.5	T1CW-K-1	7F~9F	A版新增
UN-T129a	577.5	3	300	X	1	138.75	592.5	T1CW-J-2	7F~9F	A版新增
	合計:	84								

美特鋁質 有限公司
MIDI Aluminium Fabricator Ltd.

工程號	J-837	地盤	觀塘裕民坊

制圖	羅志光	2018.12.10	修改	A	
復核	謝永林	2018.12.13	日期	2018.12.25	
批準			圖號	UN-T101a-1	


名稱	雙梗橫料（外凸）
材料	X85552
顏色	EC-DG-S332054（3塗）

美特鋁質 有限公司
MIDI Aluminium Fabricator Ltd.

工程號	J-837	地盤	觀塘裕民坊


*注意:
螺絲鎖平頭孔事宜，請留意M5及3/16"要沉頭（90° X ø10），供修螺絲后唧膠用

物料編號	L	數量	M	X	N	EQ	分格尺寸	使用位置	樓層
UN-L26b	413	0	200	X	1	106.5	400	T1CW-K-1	7F~9F

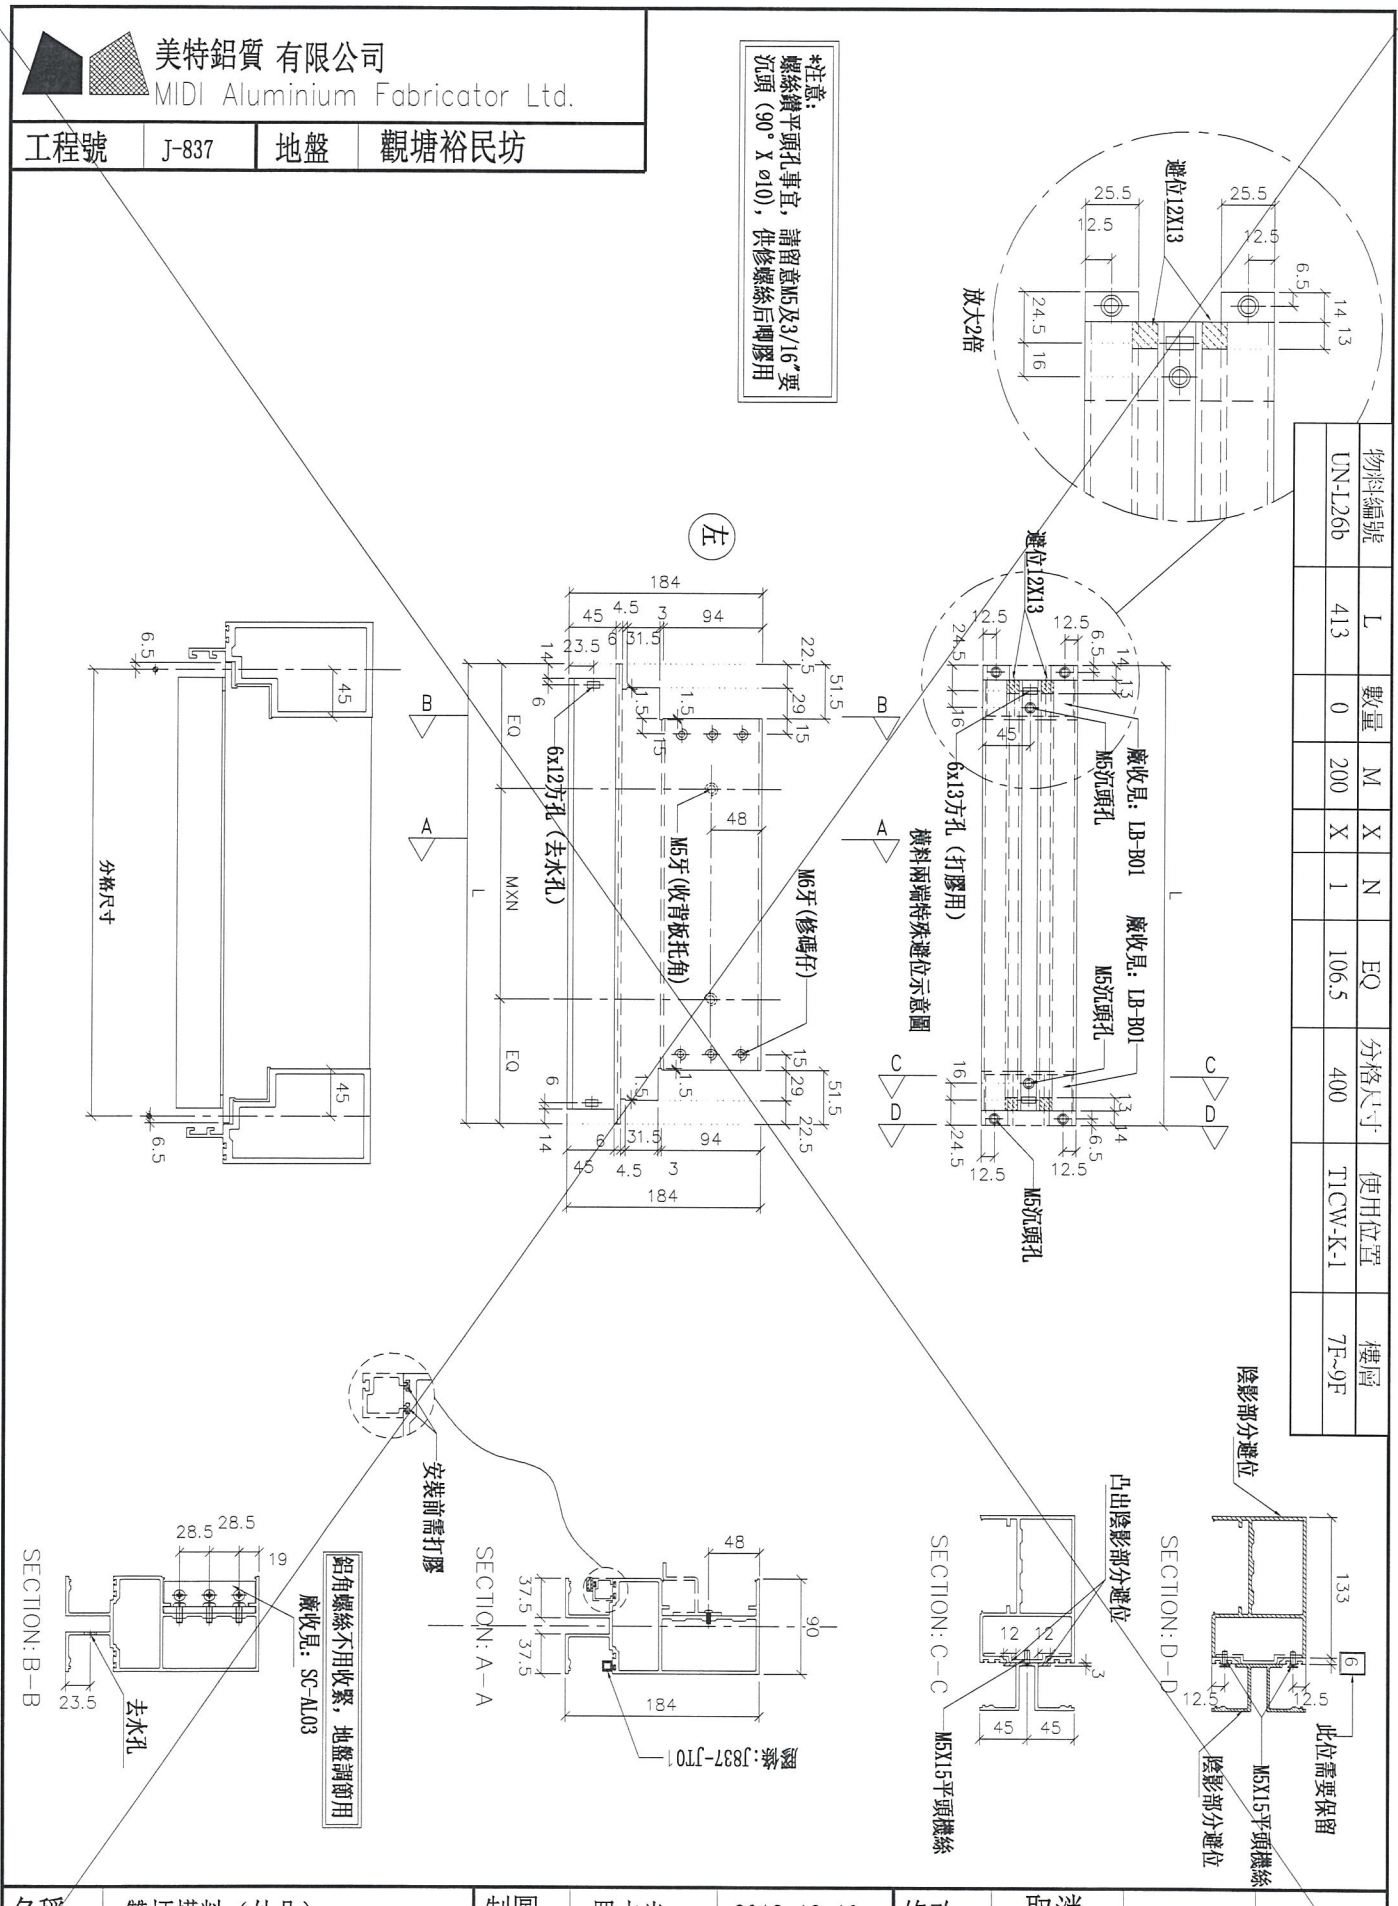


名稱	雙梗橫料（外凸）	制圖	羅志光	2018.12.10	修改	取消		
材料	X85552	復核	謝永林	2018.12.12	日期	2018.12.25		
顏色	EC-DG-S332054（3塗）	批準			圖號	UN-L26b		


物料編號	L	數量	M	X	N	EQ	分格尺寸	使用位置	樓層
UN-L30b	338	3	100	X	1	119	325	T1CW-K-1	7F~9F

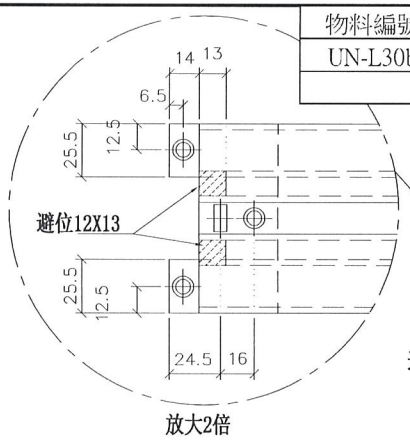


放大2倍

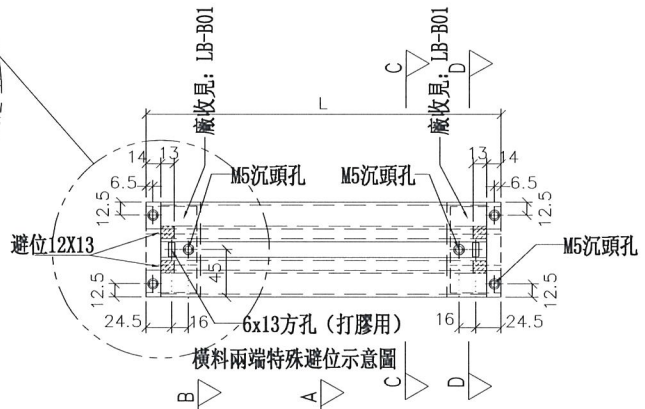


橫料兩端特殊避位示意圖

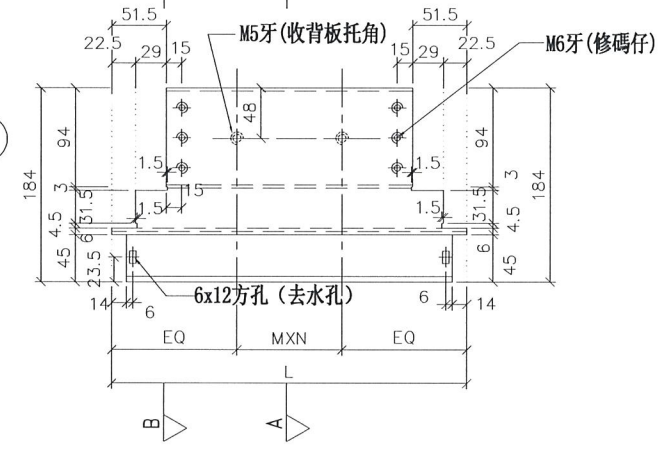


左

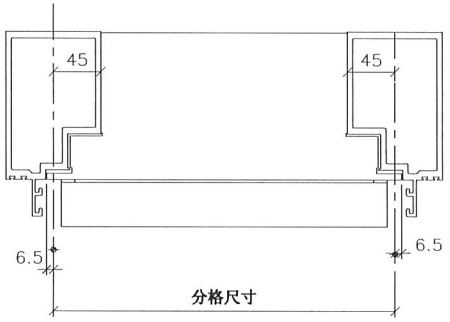


*注意:
螺絲鑽平頭孔事宜，請留意M5及3/16"要沉頭（90° X ø10），供修螺絲后啤膠用

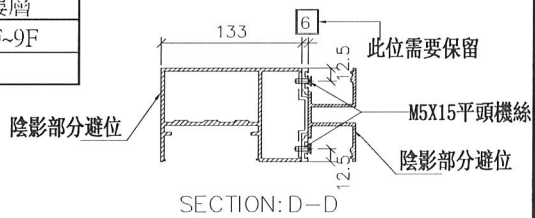


SECTION: D-D

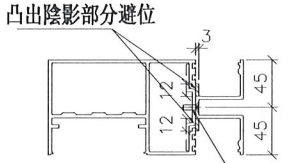

SECTION: C-C

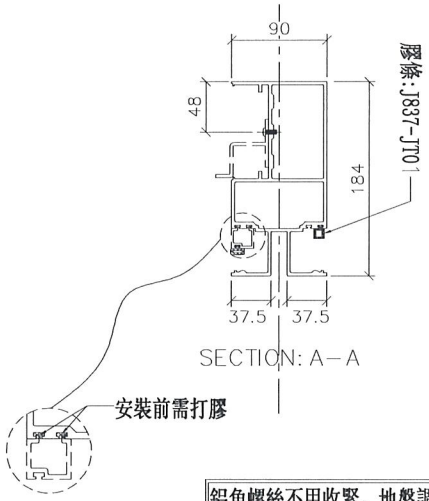

SECTION: A-A

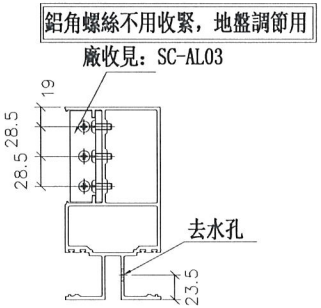

SECTION: B-B

美特鋁質 有限公司
MIDI Aluminium Fabricator Ltd.

工程號	J-837	地盤	觀塘裕民坊


名稱	雙梗橫料（外凸）
材料	X85552
顏色	EC-DG-S332054（3塗）

制圖	羅志光	2018.12.10
復核	謝永林	2018.12.12
批準		

修改	新增
日期	2018.12.25
圖號	UN-L30b

美特鋁質 有限公司
MIDI Aluminium Fabricator Ltd.

工程號	J-837	地盤	觀塘裕民坊

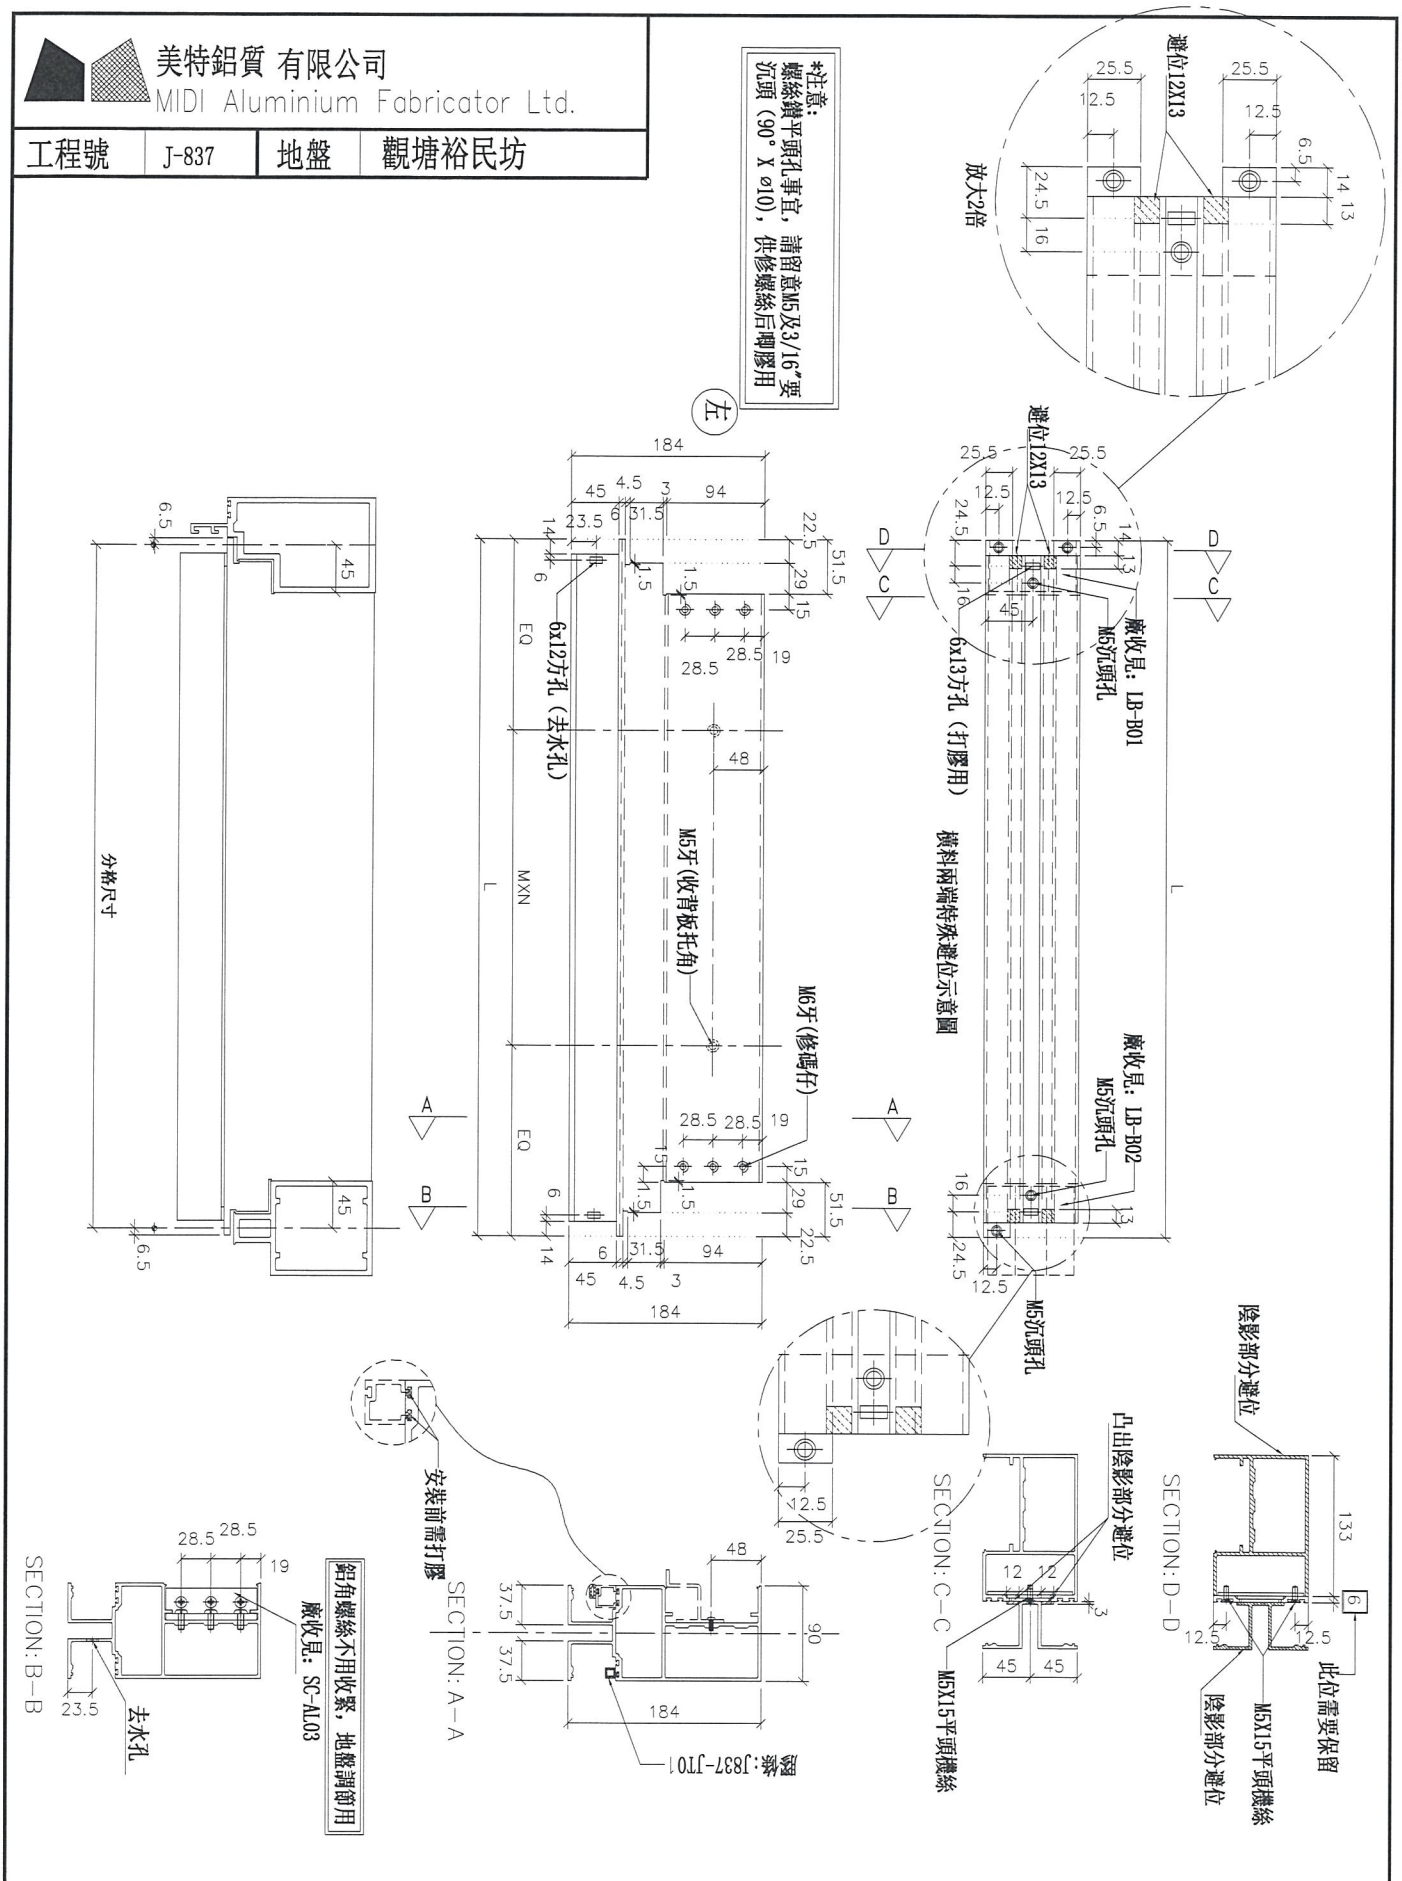

名稱	雙梗橫料（外凸）	制圖	羅志光	2018.12.10	修改	A		
材料	X85552	復核	謝永林	2018.12.13	日期	2018.12.25		
顏色	EC-DG-S332054 (3塗)	批準			圖號	UN-R01bS		

拆圖參見：UN-R01bS

美特鋁質 有限公司
MIDI Aluminium Fabricator Ltd.


工程號	J-837	地盤	觀塘裕民坊

物料編號	L	數量	M	X	N	EQ	分格尺寸	使用位置	樓層	修改
UN-R01bS	663	3	300	X	1	181.5	650	T1CW-G-1	7F~9F	
	663	3	300	X	1	181.5	650	T1CW-D-1	7F~9F	
	663	3	300	X	1	181.5	650	T1CW-A-2	7F~9F	
	663	3	300	X	1	181.5	650	T1CW-B-2	7F~9F	
	663	3	300	X	1	181.5	650	T1CW-C-1	7F~9F	
	663	3	300	X	1	181.5	650	T1CW-H-2	7F~9F	
	663	3	300	X	1	181.5	650	T1CW-E-1	7F~9F	A版新增
	合計:	21								


制圖	羅志光	2018.12.10	修改	A
復核	謝永林	2018.12.13	日期	2018.12.25
批準			圖號	UN-R01bS-1

名稱	雙梗橫料（外凸）
材料	X85552
顏色	EC-DG-S332054（3塗）


物料編號	L	數量	M	X	N	EQ	分格尺寸	使用位置	樓層	修改
UN-R26b	413	3	200	X	1	106.5	400	T1CW-E-2	7F~9F	
	413	3	200	X	1	106.5	400	T1CW-J-2	7F~9F	A版取消

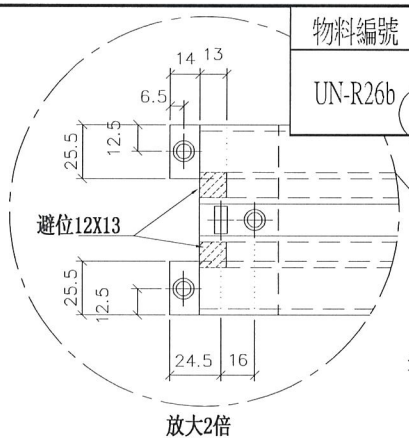



放大2倍

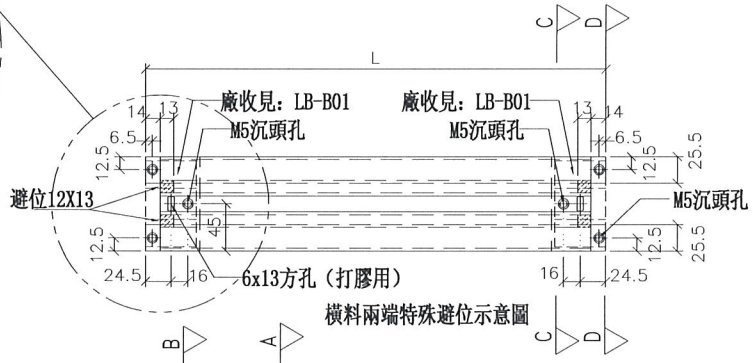


橫料兩端特殊避位示意圖

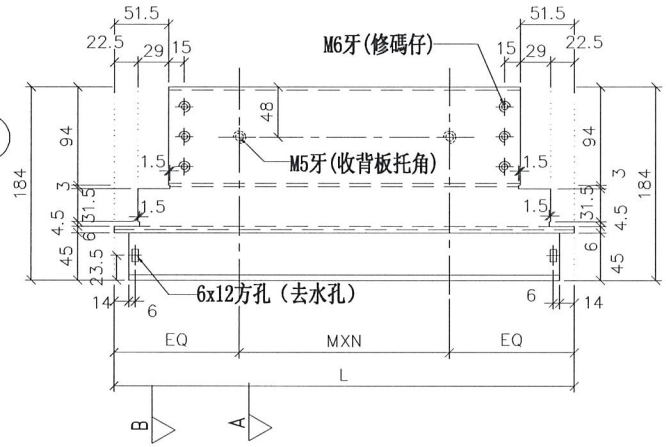

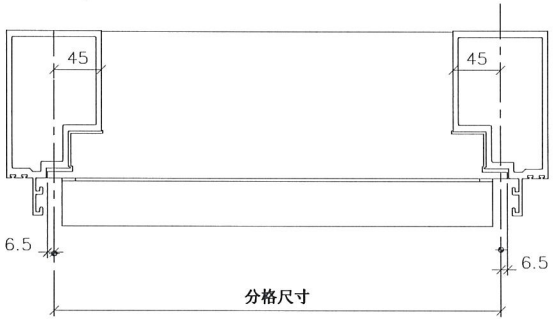


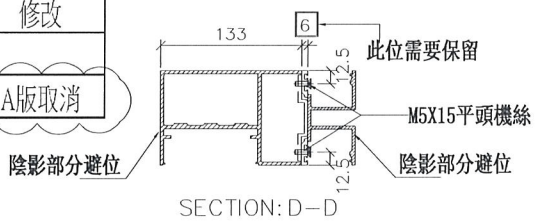


SECTION: D-D

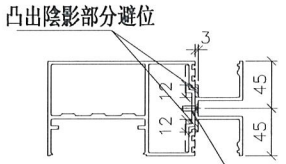

SECTION: C-C

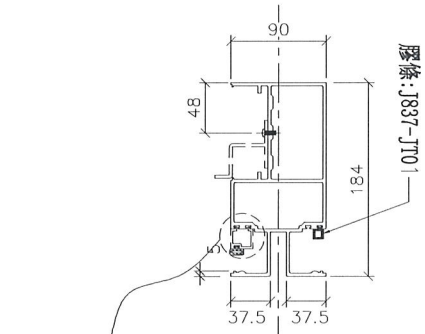

SECTION: A-A

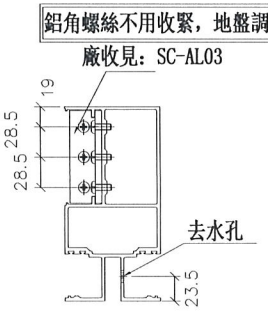

SECTION: B-B

*注意:
螺絲鑽平頭孔事宜，請留意M5及3/16"要沉頭（90° X ø10），供修螺絲后啤膠用

美特鋁質 有限公司
MIDI Aluminium Fabricator Ltd.

工程號	J-837	地盤	觀塘裕民坊

名稱	雙梗橫料（外凸）
材料	X85552
顏色	EC-DG-S332054（3塗）

制圖	羅志光	2018.12.10
復核	謝永林	2018.12.12
批準		


修改	A
日期	2018.12.25
圖號	UN-R26b

美特鋁質 有限公司
MIDI Aluminium Fabricator Ltd.

工程號	J-837	地盤	觀塘裕民坊


*注意:
螺絲鎖平頭孔事宜，請留意M5及3/16"要沉頭（90° X ø10），供修螺絲后唧膠用

物料編號	L	數量	M	X	N	EQ	分格尺寸	使用位置	樓層
UN-R27bS	538	0	300	X	1	119	525	T1CW-E-1	7F~9F

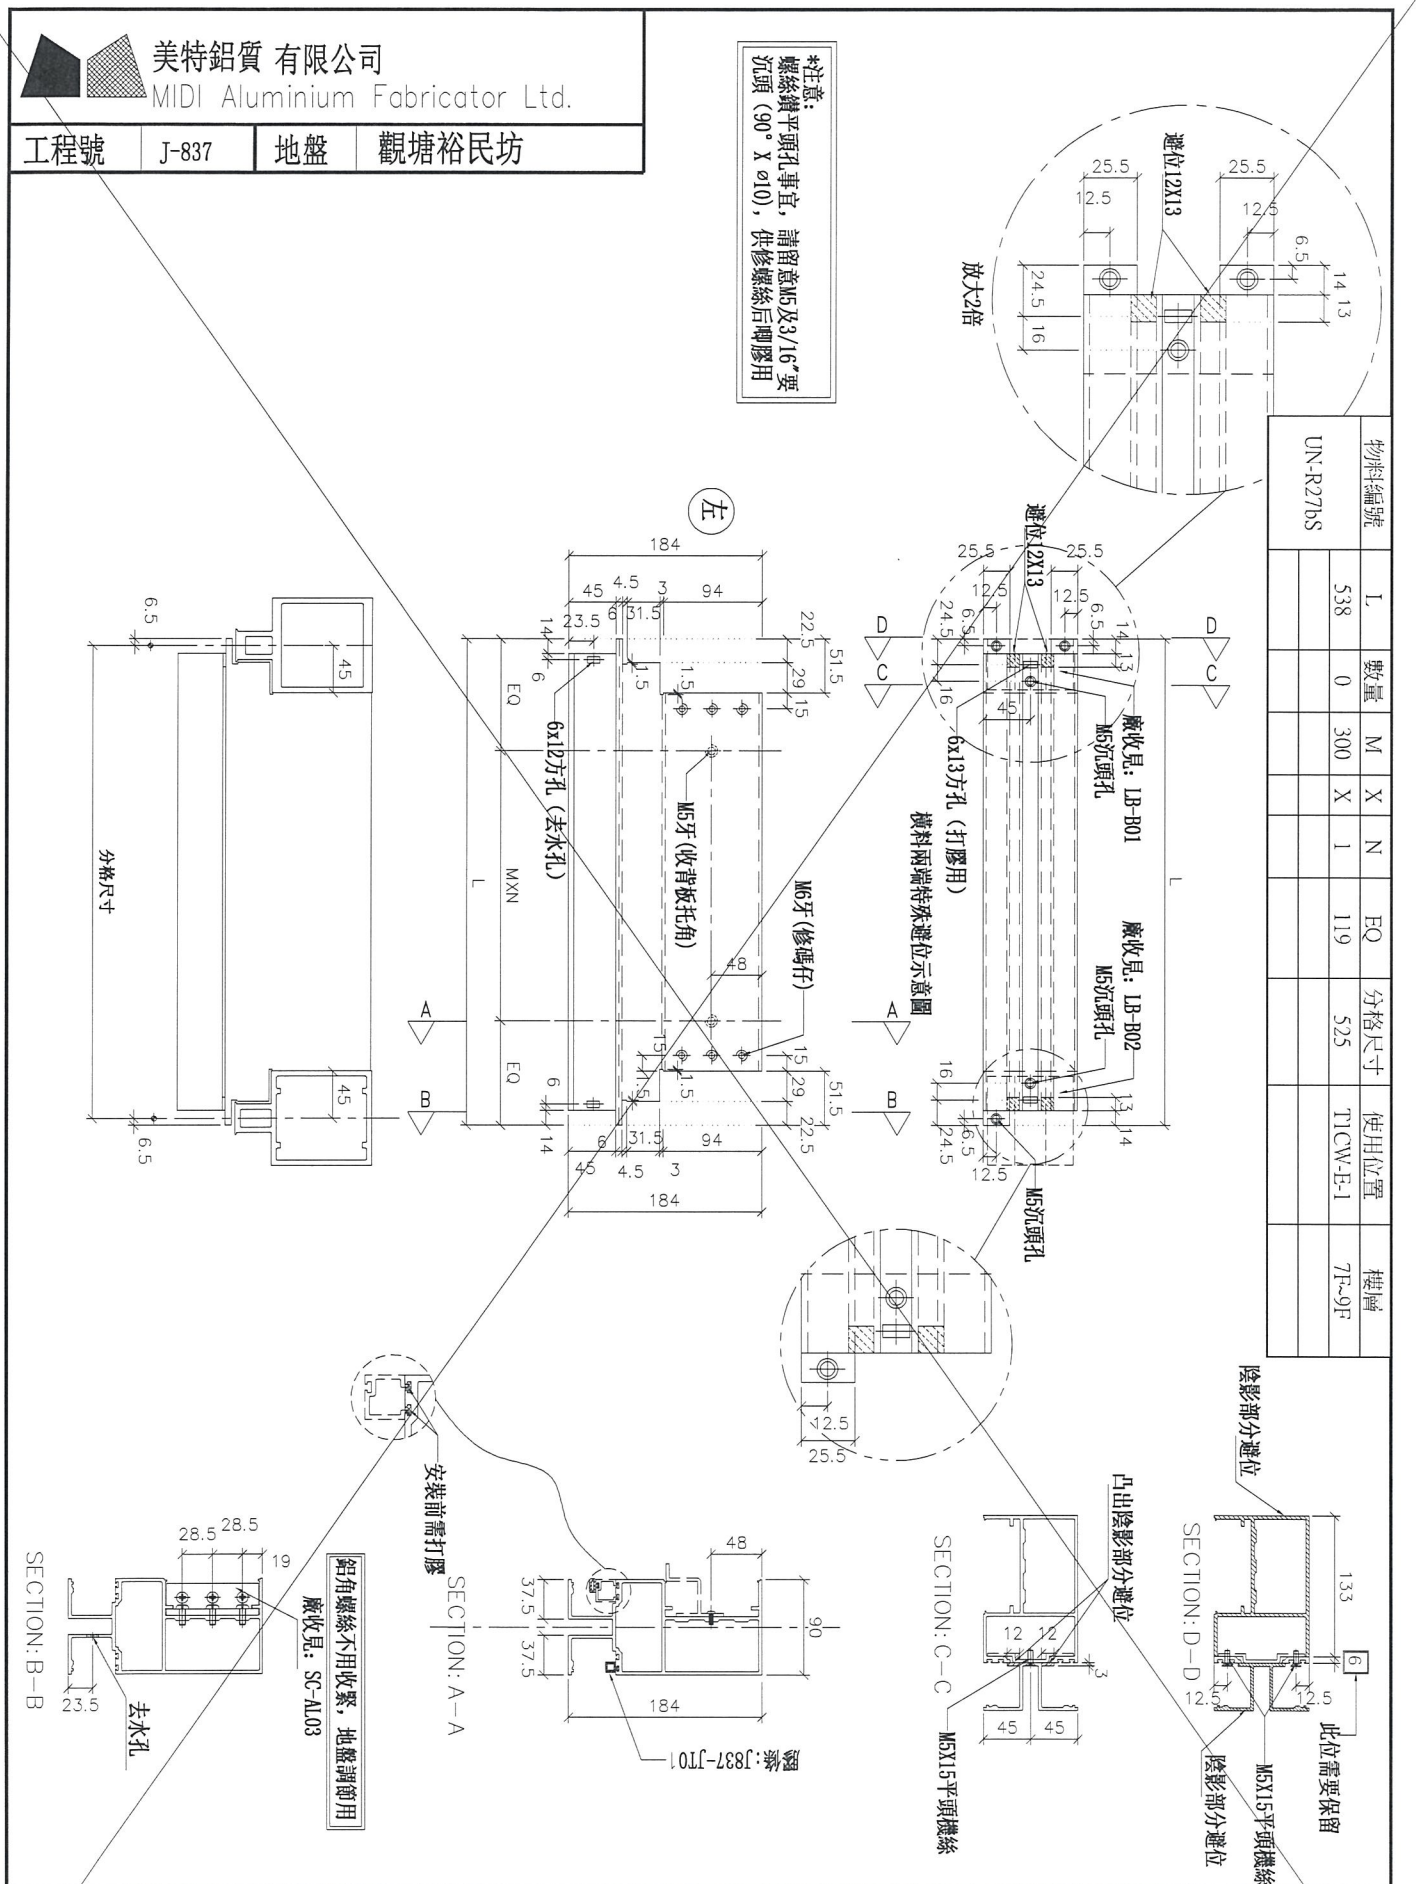


名稱	雙梗橫料（外凸）	制圖	羅志光	2018.12.10	修改	取消		
材料	X85552	復核	謝永林	2018.12.12	日期	2018.12.25		
顏色	EC-DG-S332054（3塗）	批準			圖號	UN-R27bS		


物料編號	L	數量	M	X	N	EQ	分格尺寸	使用位置	樓層
UN-R30b	338	3	100	X	1	119	325	T1CW-J-2	7F~9F

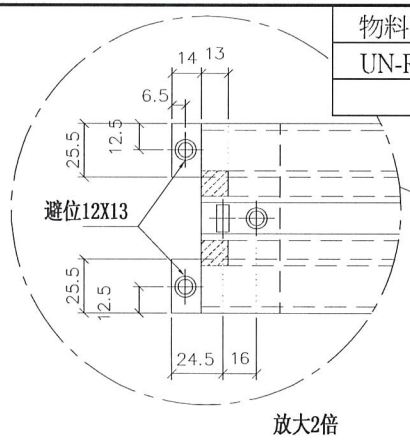



放大2倍

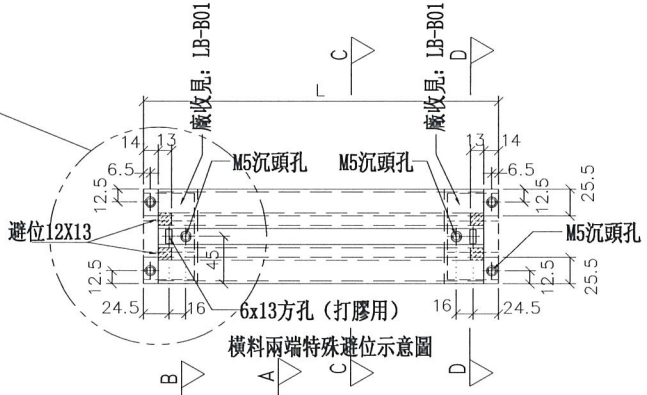


橫料兩端特殊避位示意圖

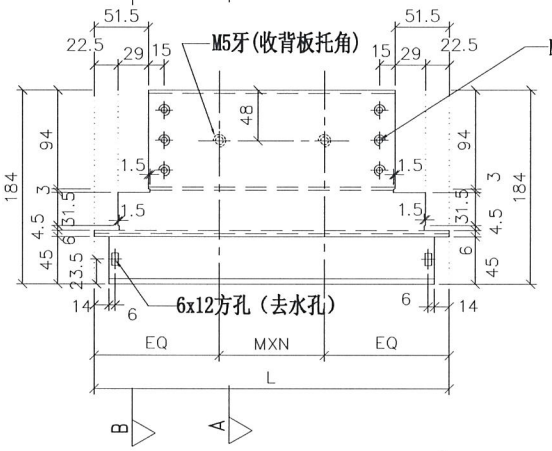

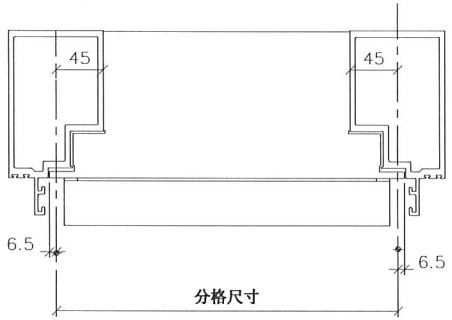


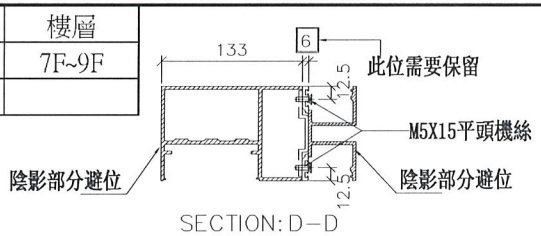


SECTION: D－D

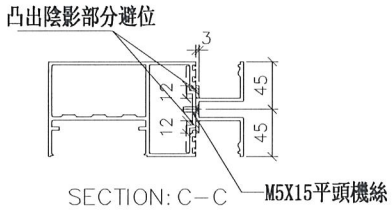

SECTION: C－C

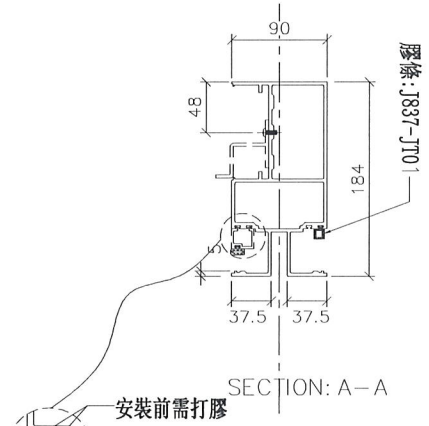

SECTION: A－A

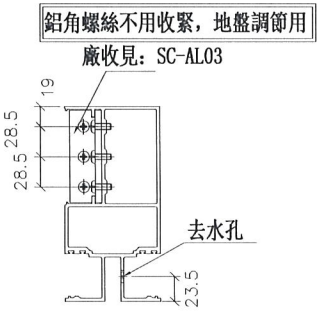

SECTION: B－B

*注意:
螺絲鑽平頭孔事宜，請留意M5及3/16″要沉頭（90° X ø10），供修螺絲后啤膠用

美特鋁質 有限公司
MIDI Aluminium Fabricator Ltd.

工程號	J-837	地盤	觀塘裕民坊


名稱	雙梗橫料（外凸）	制圖	羅志光	2018.12.10	修改	新增		
材料	X85552	復核	謝永林	2018.12.12	日期	2018.12.25		
顏色	EC-DG-S332054（3塗）	批準			圖號	UN-R30b		


美特鋁質 有限公司
MIDI Aluminium Fabricator Ltd.

工程號	J-837	地盤	觀塘裕民坊

物料編號	L	數量	MXN			EQ	分格尺寸	使用位置	樓層
ZS-U01	2160	3	300	X	7	30	**2250**	T1CW-G-1	7F~9F
	2160	3	300	X	7	30	**2250**	T1CW-G-1	7F~9F
	2160	3	300	X	7	30	**2250**	T1CW-F-2	7F~9F
	2160	3	300	X	7	30	**2250**	T1CW-E-1	7F~9F
	2160	3	300	X	7	30	**2250**	T1CW-D-1	7F~9F
	2160	3	300	X	7	30	**2250**	T1CW-D-1	7F~9F
	2160	3	300	X	7	30	**2250**	T1CW-B-2	7F~9F
	2160	3	300	X	7	30	**2250**	T1CW-B-1	7F~9F
	2160	3	300	X	7	30	**2250**	T1CW-L-2	7F~9F
	2160	3	300	X	7	30	**2250**	T1CW-L-1	7F~9F
	2160	0	300	X	7	30	**2250**	T1CW-J-2	7F~9F
	2160	3	300	X	7	30	**2250**	T1CW-J-1	7F~9F
	台計：	33							

工廠用

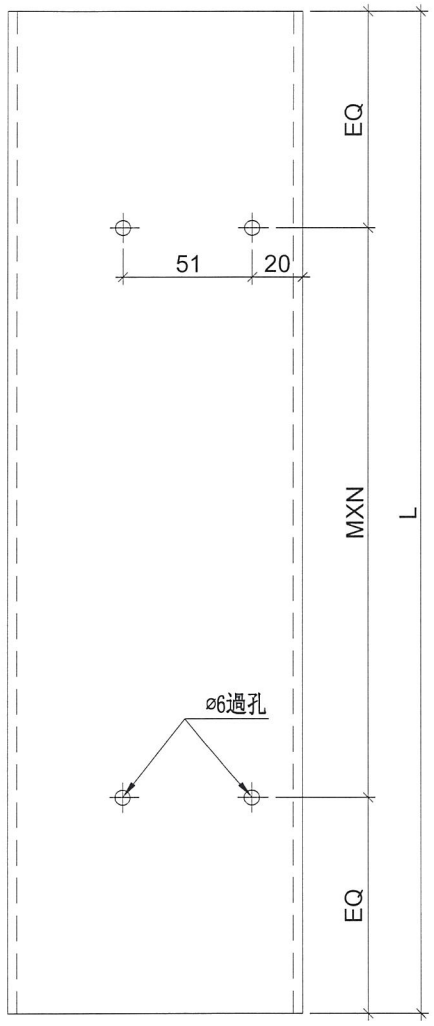

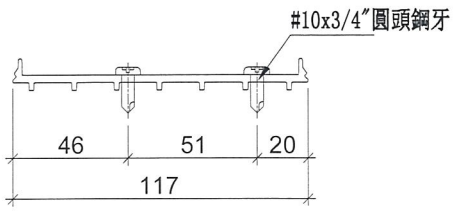


名稱	SD中柱底座	制圖	羅志光	2018.12.10	修改	A		
材料	X85579	復核	謝永林	2018.12.13	日期	2018.12.25		
顏色	MILL	批準			圖號	ZS-U01		


美特鋁質 有限公司
MIDI Aluminium Fabricator Ltd.

工程號	J-837	地盤	觀塘裕民坊

物料編號	L	數量	MXN			EQ	分格尺寸	使用位置	樓層
ZS-U01R	2160	3	300	X	7	30	**2250**	T1CW-D-1	7F~9F
	2160	3	300	X	7	30	**2250**	T1CW-A-3	7F~9F
	2160	3	300	X	7	30	**2250**	T1CW-A-2	7F~9F
	2160	3	300	X	7	30	**2250**	T1CW-C-1	7F~9F
	2160	3	300	X	7	30	**2250**	T1CW-C-1	7F~9F
	2160	3	300	X	7	30	**2250**	T1CW-M-2	7F~9F
	2160	3	300	X	7	30	**2250**	T1CW-M-1	7F~9F
	2160	3	300	X	7	30	**2250**	T1CW-K-2	7F~9F
	2160	0	300	X	7	30	**2250**	T1CW-K-1	7F~9F
	2160	0	300	X	7	30	**2250**	T1CW-K-1	7F~9F
	2160	3	300	X	7	30	**2250**	T1CW-I1-2	7F~9F
	2160	3	300	X	7	30	**2250**	T1CW-I1-2	7F~9F
	合計：	30							

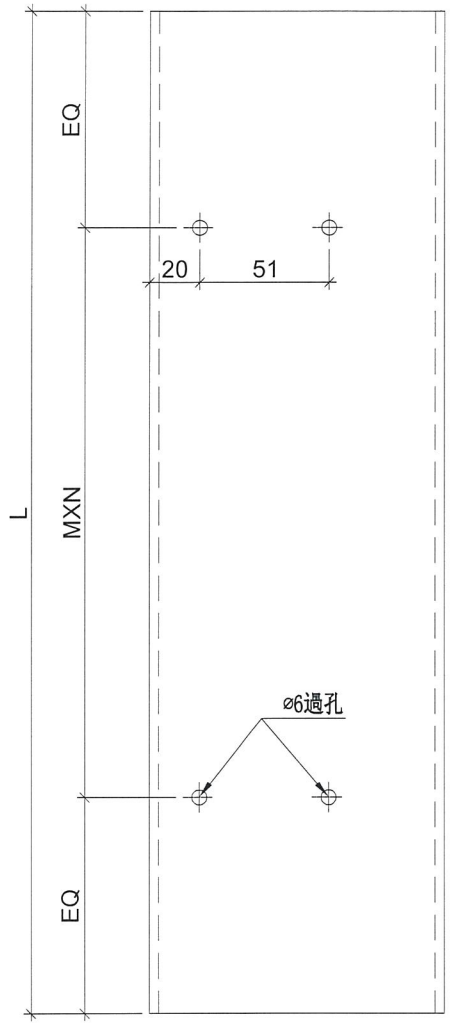

工廠用

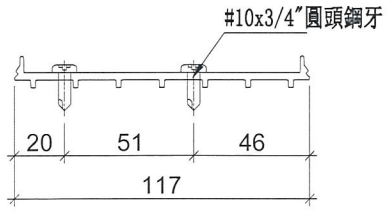


名稱	SD中柱底座	制圖	羅志光	2018.12.10	修改	A		
材料	X85579	復核	謝永林	2018.12.13	日期	2018.12.25		
顏色	MILL	批準			圖號	ZS-U01R		


美特鋁質 有限公司
MIDI Aluminium Fabricator Ltd.

工程號	J-837	地盤	觀塘裕民坊

物料編號	L	數量	MXN			A	分格尺寸	使用位置	樓層
TD-M05	2460	3	280	X	8	165	**2580**	T1CW-G-1	7F~9F
	2460	3	280	X	8	165	**2580**	T1CW-F-2	7F~9F
	2460	3	280	X	8	165	**2580**	T1CW-E-1	7F~9F
	2460	3	280	X	8	165	**2580**	T1CW-D-1	7F~9F
	2460	3	280	X	8	165	**2580**	T1CW-D-1	7F~9F
	2460	3	280	X	8	165	**2580**	T1CW-B-2	7F~9F
	2460	3	280	X	8	165	**2580**	T1CW-B-1	7F~9F
	2460	3	280	X	8	165	**2580**	T1CW-L-2	7F~9F
	2460	3	280	X	8	165	**2580**	T1CW-L-1	7F~9F
	2460	0	280	X	8	165	**2580**	T1CW-J-2	7F~9F
	2460	3	280	X	8	165	**2580**	T1CW-J-1	7F~9F
	合計：	30							

工廠用

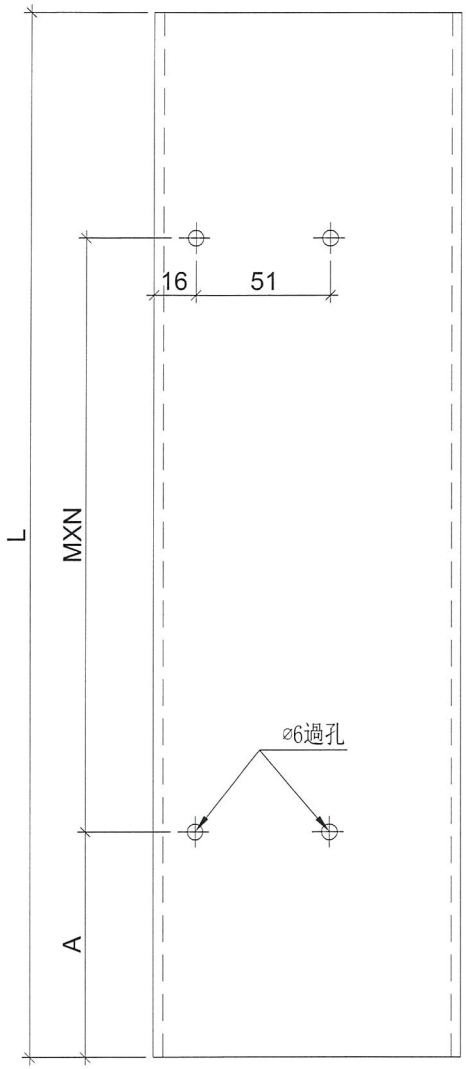

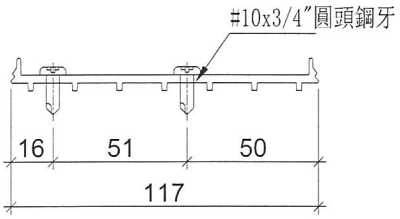


名稱	SD中柱底座	制圖	羅志光	2018.12.10	修改	A		
材料	X85579	復核	謝永林	2018.12.13	日期	2018.12.25		
顏色	MILL	批準			圖號	TD-M05		


美特鋁質 有限公司
MIDI Aluminium Fabricator Ltd.


物料編號	L	數量	MXN			A	分格尺寸	使用位置	樓層
TD-M05R	2460	3	280	X	8	165	**2580**	T1CW-D-1	7F~9F
	2460	3	280	X	8	165	**2580**	T1CW-A-3	7F~9F
	2460	3	280	X	8	165	**2580**	T1CW-A-2	7F~9F
	2460	3	280	X	8	165	**2580**	T1CW-C-1	7F~9F
	2460	3	280	X	8	165	**2580**	T1CW-C-1	7F~9F
	2460	3	280	X	8	165	**2580**	T1CW-M-2	7F~9F
	2460	3	280	X	8	165	**2580**	T1CW-M-1	7F~9F
	2460	3	280	X	8	165	**2580**	T1CW-K-2	7F~9F
	2460	0	280	X	8	165	**2580**	T1CW-K-1	7F~9F
	2460	3	280	X	8	165	**2580**	T1CW-H-2	7F~9F
	2460	3	280	X	8	165	**2580**	T1CW-H-2	7F~9F
	合計：	30							

工廠用

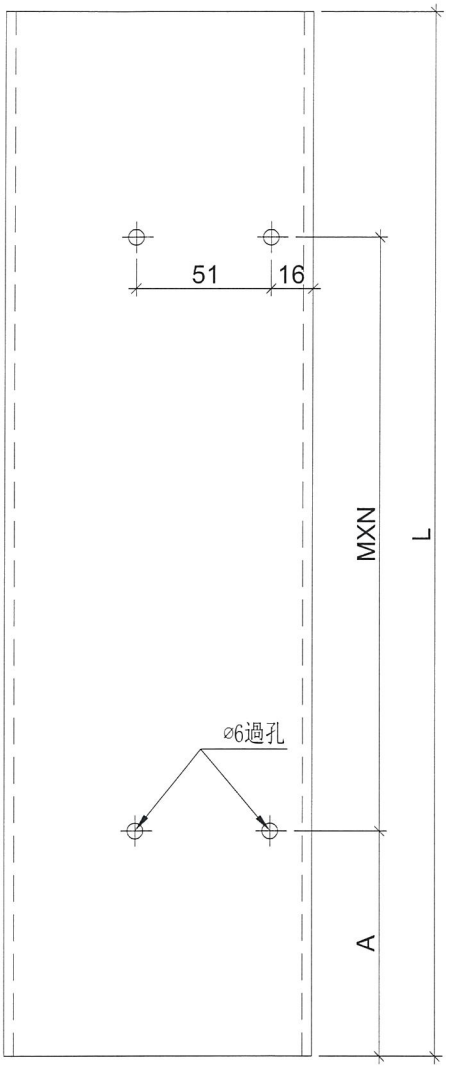

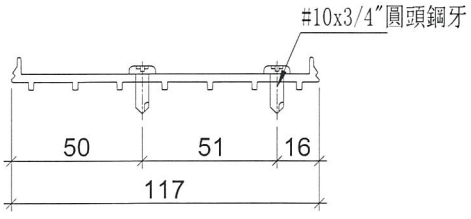

名稱	SD中柱底座	制圖	羅志光	2018.12.10	修改	A		
材料	X85579	復核	謝永林	2018.12.13	日期	2018.12.25		
顏色	MILL	批準			圖號	TD-M05R		


美特鋁質 有限公司
MIDI Aluminium Fabricator Ltd.


工程號	J-837	地盤	觀塘裕民坊


*注意:
螺絲鑽平頭孔事宜，請留意M5及3/16"要沉頭（90° X ⌀10），供修螺絲后唧膠用

物料編號	L	數量	M	EQ	分格尺寸	使用位置	樓層
UN-SE1	597	3	300 X 1	148.5	**570**	T1CW-G-1	7F~9F
	597	3	300 X 1	148.5	**570**	T1CW-F-2	7F~9F
	597	3	300 X 1	148.5	**570**	T1CW-E-1	7F~9F
	597	3	300 X 1	148.5	**570**	T1CW-D-1	7F~9F
	597	3	300 X 1	148.5	**570**	T1CW-D-1	7F~9F
	597	3	300 X 1	148.5	**570**	T1CW-B-2	7F~9F
	597	3	300 X 1	148.5	**570**	T1CW-B-1	7F~9F
	597	3	300 X 1	148.5	**570**	T1CW-L-2	7F~9F
	597	3	300 X 1	148.5	**570**	T1CW-L-1	7F~9F
	597	0	300 X 1	148.5	**570**	T1CW-J-2	7F~9F
	597	3	300 X 1	148.5	**570**	T1CW-J-1	7F~9F
	合計：	30					


工廠用

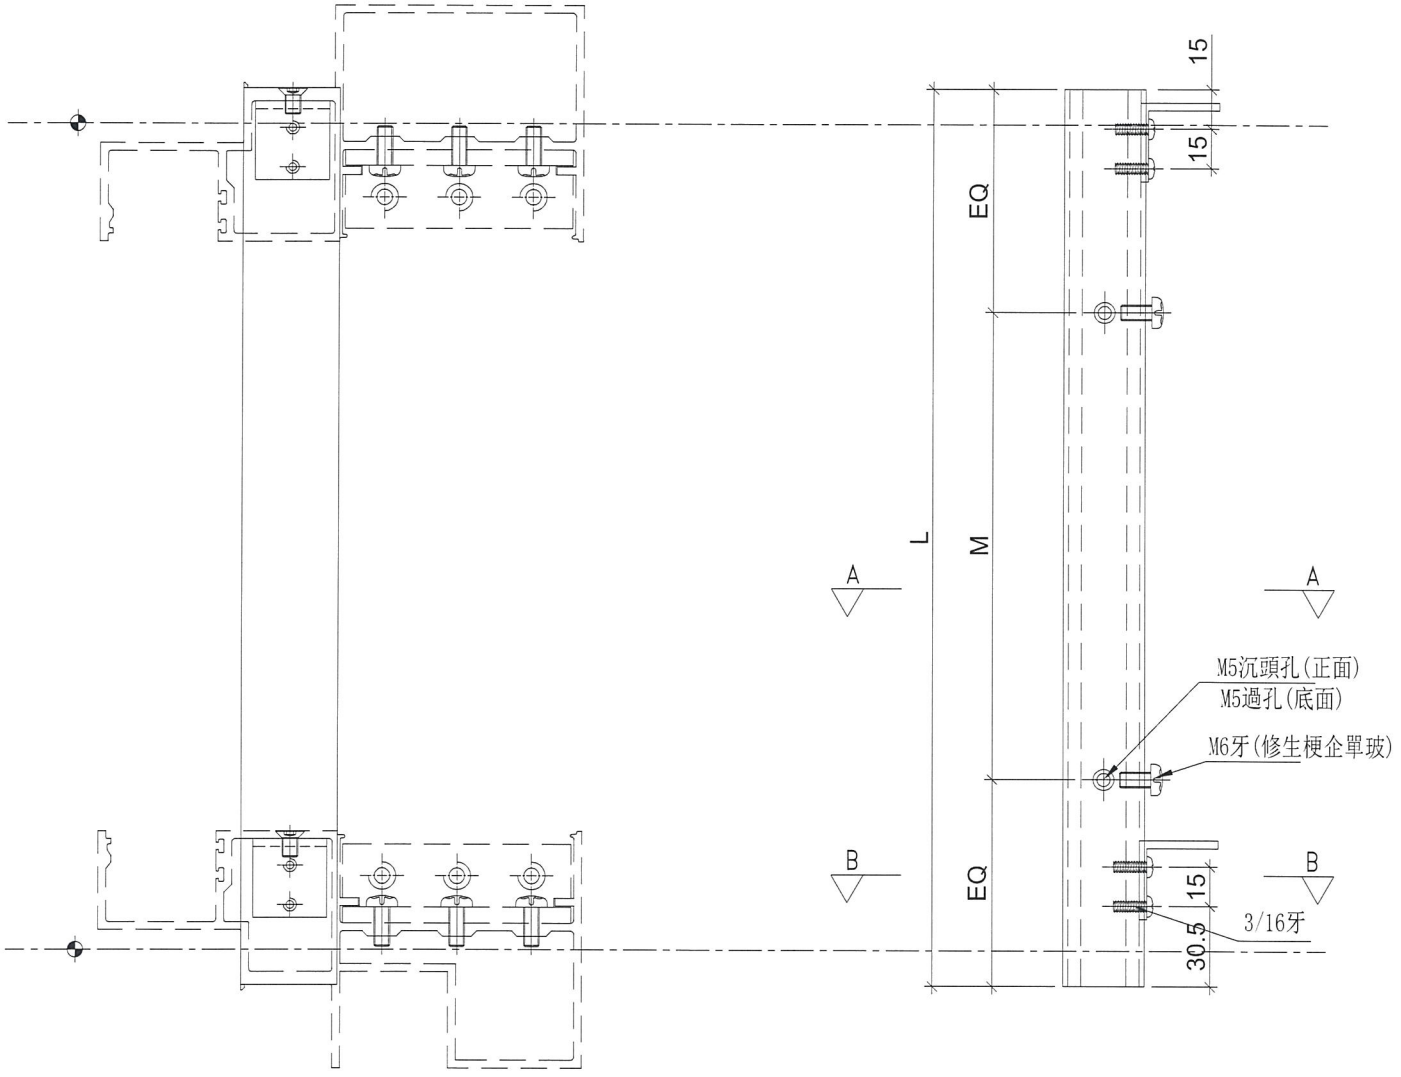

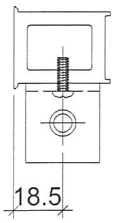

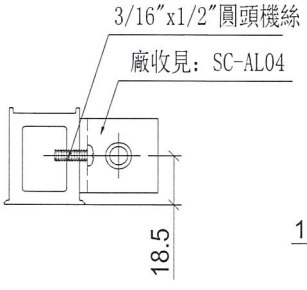

SECTION: B—B

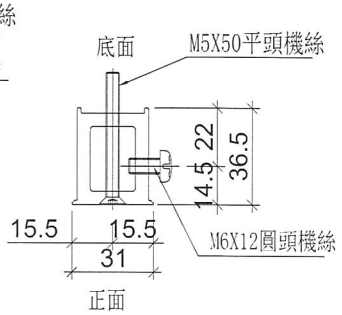

SECTION: A—A

名稱	雙生托	制圖	羅志光	2018.12.10	修改	A		
材料	X85551	復核	謝永林	2018.12.13	日期	2018.12.25		
顏色	EC-DG-S332054 (3塗)	批準			圖號	UN-SE1		


美特鋁質 有限公司
MIDI Aluminium Fabricator Ltd.


工程號	J-837	地盤	觀塘裕民坊

*注意:
螺絲鑽平頭孔事宜，請留意M5及3/16"要沉頭（90° X ⌀10），供修螺絲后唧膠用


工廠用

物料編號	L	數量	M	EQ	分格尺寸	使用位置	樓層
UN-SE1R	597	3	300 X 1	148.5	**570**	T1CW-D-1	7F~9F
	597	3	300 X 1	148.5	**570**	T1CW-A-3	7F~9F
	597	3	300 X 1	148.5	**570**	T1CW-A-2	7F~9F
	597	3	300 X 1	148.5	**570**	T1CW-C-1	7F~9F
	597	3	300 X 1	148.5	**570**	T1CW-C-1	7F~9F
	597	3	300 X 1	148.5	**570**	T1CW-M-2	7F~9F
	597	3	300 X 1	148.5	**570**	T1CW-M-1	7F~9F
	597	3	300 X 1	148.5	**570**	T1CW-K-2	7F~9F
	597	0	300 X 1	148.5	**570**	T1CW-K-1	7F~9F
	597	3	300 X 1	148.5	**570**	T1CW-H-2	7F~9F
	597	3	300 X 1	148.5	**570**	T1CW-H-2	7F~9F
	合計：	30					

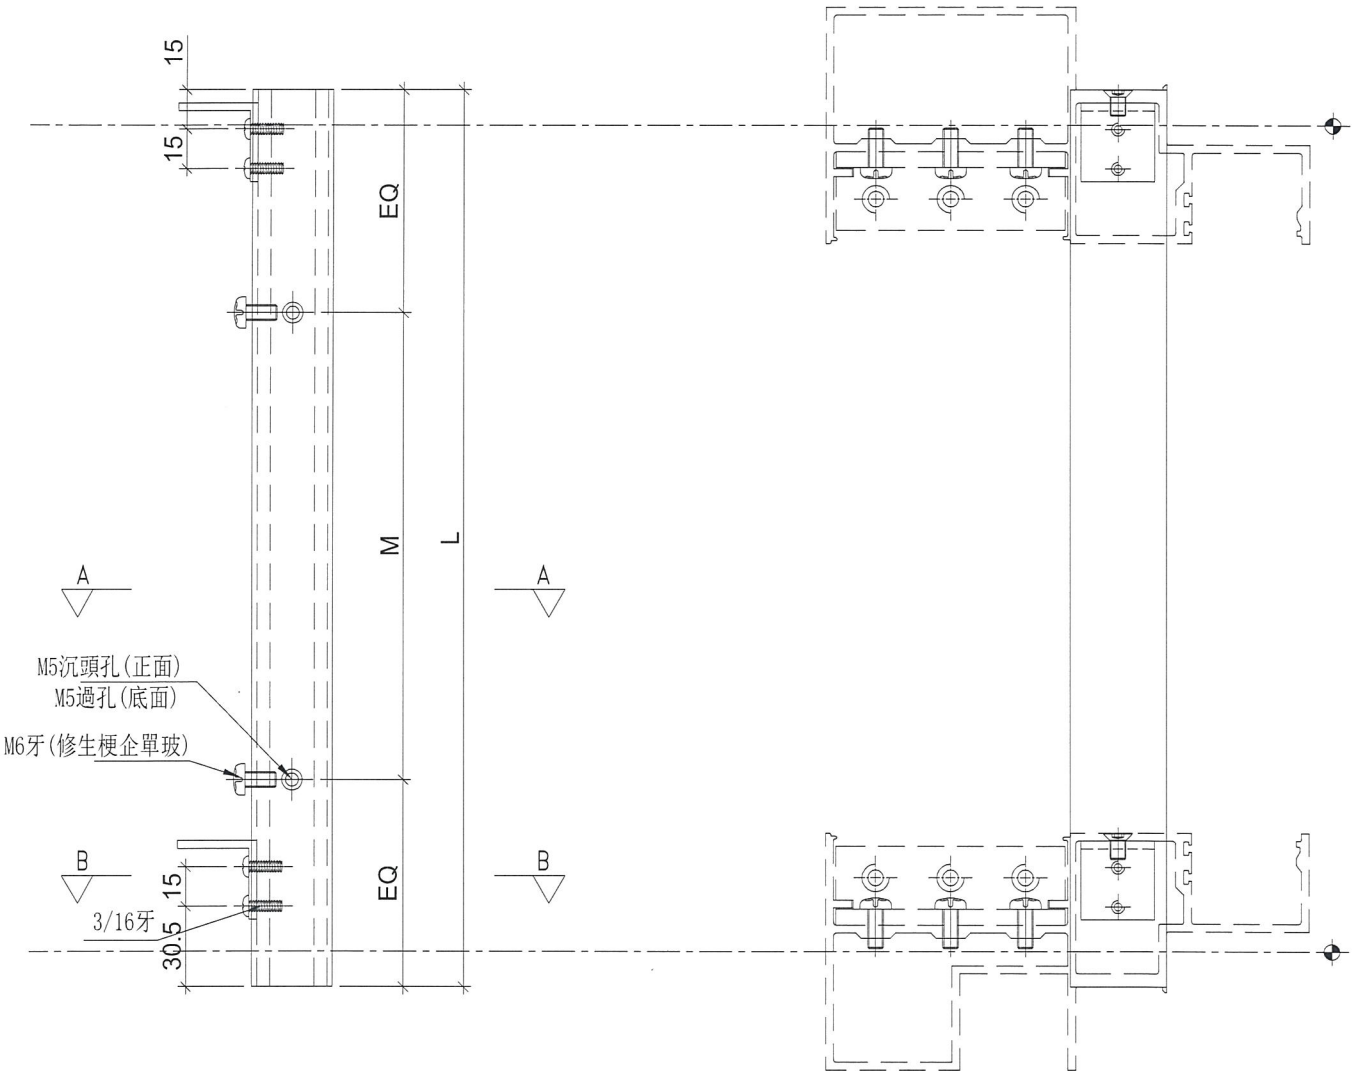


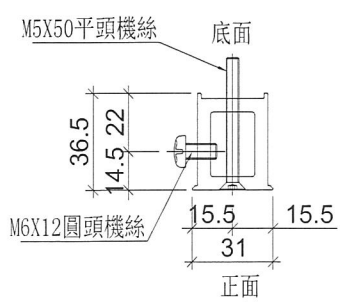

SECTION: A—A

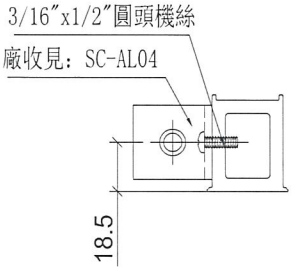

SECTION: B—B

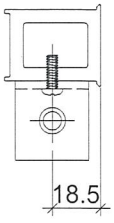


名稱	雙生托	制圖	羅志光	2018.12.10	修改	A		
材料	X85551	復核	謝永林	2018.12.13	日期	2018.12.25		
顏色	EC-DG-S332054 (3塗)	批準			圖號	UN-SE1R		

美特鋁質 有限公司
MIDI Aluminium Fabricator Ltd.


工程號	J-837	地盤	觀塘裕民坊

工廠用


頂

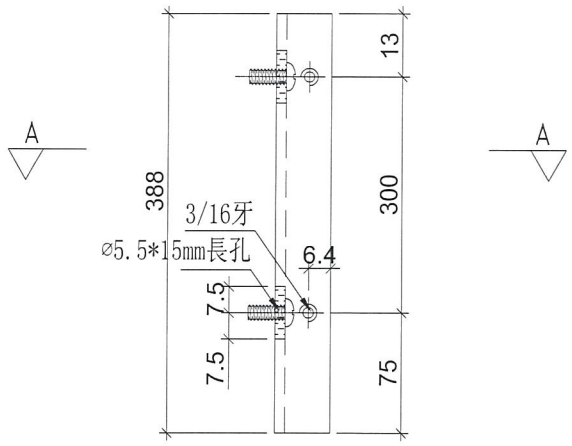

鋁角圖號:LJ-C01a

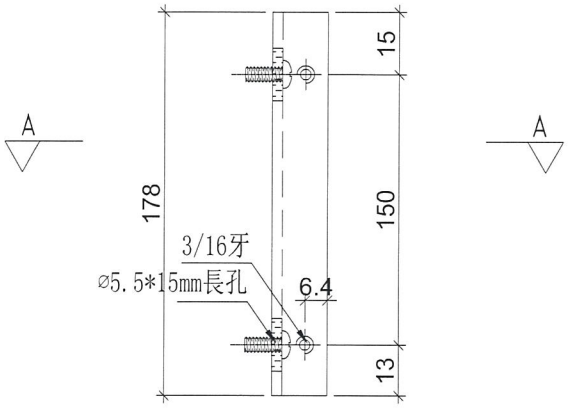

鋁角圖號:LJ-C01b

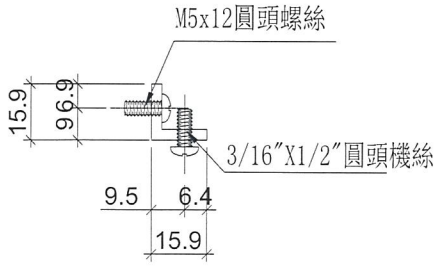

SECTION: A—A

物料編號	數量/組	使用位置	樓層
LJ-C01	9	T1CW-H-1	7F~9F
	9	T1CW-G-2	7F~9F
	21	T1CW-G-1	7F~9F
	15	T1CW-F-2	7F~9F
	12	T1CW-E-2	7F~9F
	9	T1CW-E-1	7F~9F
	18	T1CW-D-1	7F~9F
	3	T1CW-A-3	7F~9F
	21	T1CW-A-2	7F~9F
	15	T1CW-A-1	7F~9F
	9	T1CW-B-3	7F~9F
	15	T1CW-B-2	7F~9F
	6	T1CW-B-1	7F~9F
	21	T1CW-C-1	7F~9F
	3	T1CW-M-2	7F~9F
	9	T1CW-M-1	7F~9F
	9	T1CW-L-2	7F~9F
	3	T1CW-L-1	7F~9F
	3	T1CW-K-2	7F~9F
	12	T1CW-K-1	7F~9F
	15	T1CW-J-2	7F~9F
	3	T1CW-J-1	7F~9F
	21	T1CW-H-2	7F~9F
合計：	261		

LJ-C01=1(LJ-C01a)+1(LJ-C01b)


名稱	鋁角加工圖	制圖	羅志光	2018.12.10	修改	A		
材料	15.88*15.88*3.18鋁角	復核	瑕蚨輿	2018.12.13	日期	2018.12.25		
顏色	MILL	批準			圖號	LJ-C01a/LJ-C01b		

美特鋁質 有限公司
MIDI Aluminium Fabricator Ltd.


工程號	J-837	地盤	觀塘裕民坊

工廠用


頂

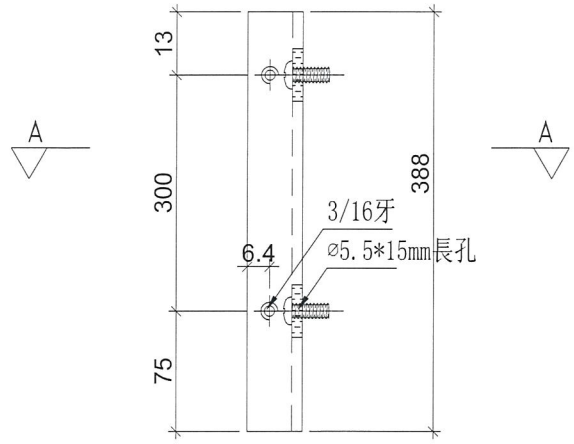

鋁角圖號:LJ-C01Ra

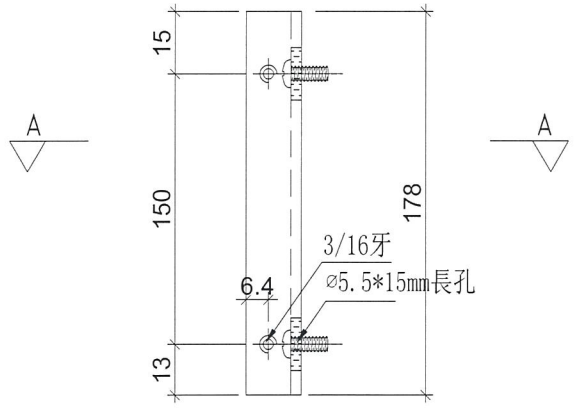

鋁角圖號:LJ-C01Rb

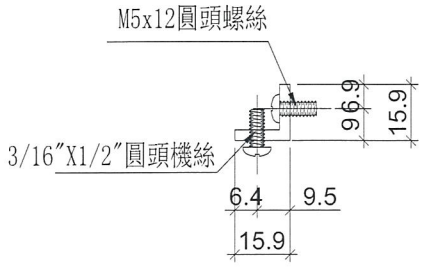

SECTION: A—A

物料編號	數量/組	使用位置	樓層
LJ-C01R	9	**T1CW-H-1**	7F~9F
	9	**T1CW-G-2**	7F~9F
	21	**T1CW-G-1**	7F~9F
	15	**T1CW-F-2**	7F~9F
	12	**T1CW-E-2**	7F~9F
	9	**T1CW-E-1**	7F~9F
	18	**T1CW-D-1**	7F~9F
	3	**T1CW-A-3**	7F~9F
	21	**T1CW-A-2**	7F~9F
	15	**T1CW-A-1**	7F~9F
	9	**T1CW-B-3**	7F~9F
	15	**T1CW-B-2**	7F~9F
	6	**T1CW-B-1**	7F~9F
	21	**T1CW-C-1**	7F~9F
	3	**T1CW-M-2**	7F~9F
	9	**T1CW-M-1**	7F~9F
	9	**T1CW-L-2**	7F~9F
	3	**T1CW-L-1**	7F~9F
	3	**T1CW-K-2**	7F~9F
	15	**T1CW-K-1**	7F~9F
	12	**T1CW-J-2**	7F~9F
	3	**T1CW-J-1**	7F~9F
	21	**T1CW-H-2**	7F~9F
合計：	261		


LJ-C01R=1(LJ-C01Ra)+1(LJ-C01Rb)

名稱	鋁角加工圖	制圖	羅志光	2018.12.10	修改	A		
材料	15.88*15.88*3.18鋁角	復核	钱缺輿	2018.12.13	日期	2018.12.25		
顏色	MILL	批準			圖號	LJ-C01Ra/LJ-C01Rb		


美特鋁質 有限公司
MIDI Aluminium Fabricator Ltd.

工程號	J-837	地盤	觀塘裕民坊


工廠用

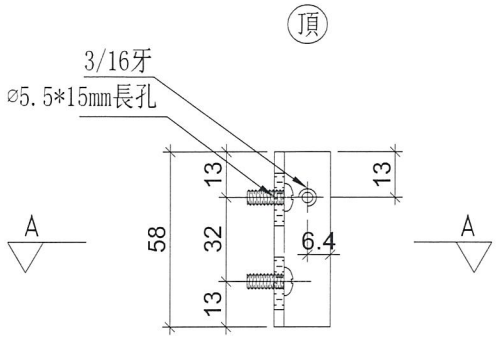

鋁角圖號:LJ-C02a

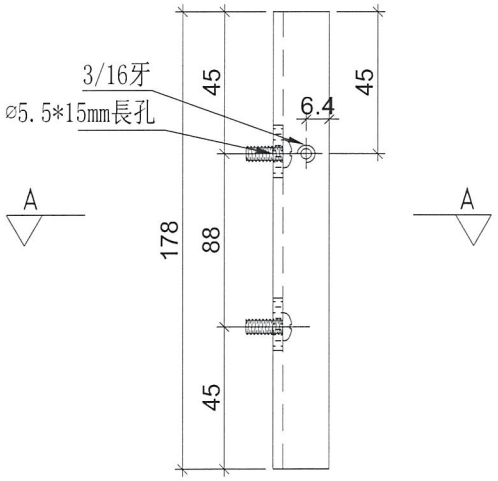

鋁角圖號:LJ-C02b

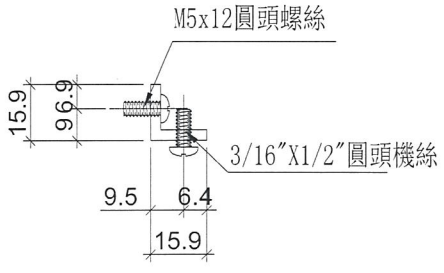

SECTION: A—A

物料編號	數量/組	使用位置	樓層
LJ-C02	3	T1CW-G-1	7F~9F
	3	T1CW-F-2	7F~9F
	3	T1CW-E-1	7F~9F
	9	T1CW-D-1	7F~9F
	3	T1CW-A-3	7F~9F
	3	T1CW-A-2	7F~9F
	3	T1CW-B-2	7F~9F
	3	T1CW-B-1	7F~9F
	6	T1CW-C-1	7F~9F
	3	T1CW-M-2	7F~9F
	3	T1CW-M-1	7F~9F
	3	T1CW-L-2	7F~9F
	3	T1CW-L-1	7F~9F
	3	T1CW-K-2	7F~9F
	0	T1CW-K-1	7F~9F
	0	T1CW-J-2	7F~9F
	3	T1CW-J-1	7F~9F
	6	T1CW-H-2	7F~9F
合計：	60		


LJ-C02=1(LJ-C02a)+1(LJ-C02b)

名稱	鋁角加工圖	制圖	羅志光	2018.12.10	修改	A		
材料	15.88*15.88*3.18鋁角	復核	珧蚗輿	2018.12.13	日期	2018.12.25		
顏色	MILL	批準			圖號	LJ-C02a/LJ-C02b		


美特鋁質 有限公司
MIDI Aluminium Fabricator Ltd.

工程號	J-837	地盤	觀塘裕民坊


工廠用

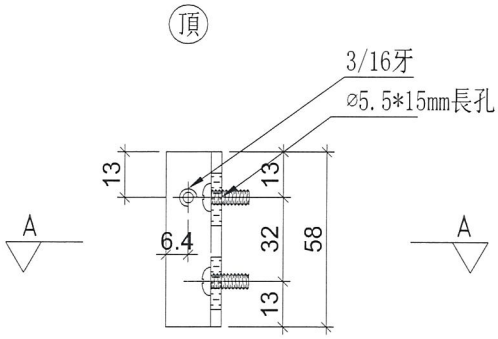

鋁角圖號:LJ-C02Ra

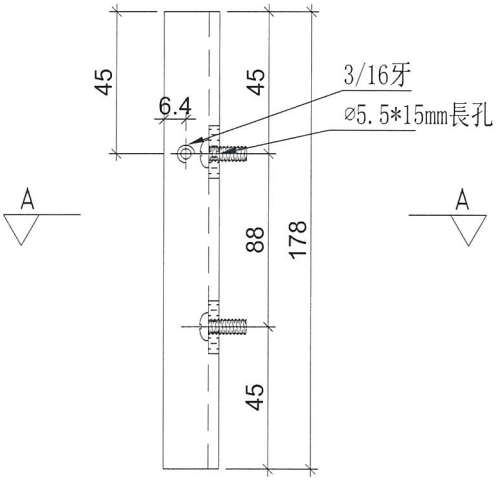

鋁角圖號:LJ-C02Rb

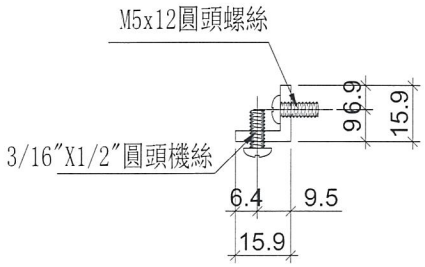

SECTION: A—A

物料編號	數量/組	使用位置	樓層
LJ-C02R	3	T1CW-G-1	7F~9F
	3	T1CW-F-2	7F~9F
	3	T1CW-E-1	7F~9F
	9	T1CW-D-1	7F~9F
	3	T1CW-A-3	7F~9F
	3	T1CW-A-2	7F~9F
	3	T1CW-B-2	7F~9F
	3	T1CW-B-1	7F~9F
	6	T1CW-C-1	7F~9F
	3	T1CW-M-2	7F~9F
	3	T1CW-M-1	7F~9F
	3	T1CW-L-2	7F~9F
	3	T1CW-L-1	7F~9F
	3	T1CW-K-2	7F~9F
	0	T1CW-K-1	7F~9F
	0	T1CW-J-2	7F~9F
	3	T1CW-J-1	7F~9F
	6	T1CW-H-2	7F~9F
合計：	60		

LJ-C02R=1 (LJ-C02Ra) +1 (LJ-C02Rb)


名稱	鋁角加工圖	制圖	羅志光	2018.12.10	修改	A		
材料	15.88*15.88*3.18鋁角	復核	珮姍輿	2018.12.13	日期	2018.12.25		
顏色	MILL	批準			圖號	LJ-C02Ra/LJ-C02Rb		


美特鋁質 有限公司
MIDI Aluminium Fabricator Ltd.

工程號	J-837	地盤	觀塘裕民坊


物料編號	數量	使用位置
Z-A02	48+2(後備)=50	

工廠用

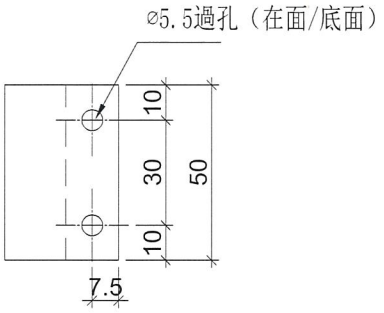

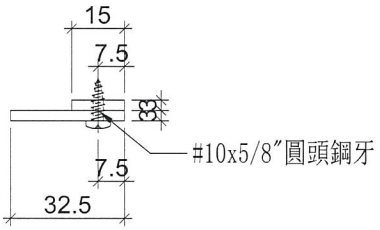

安裝示意圖

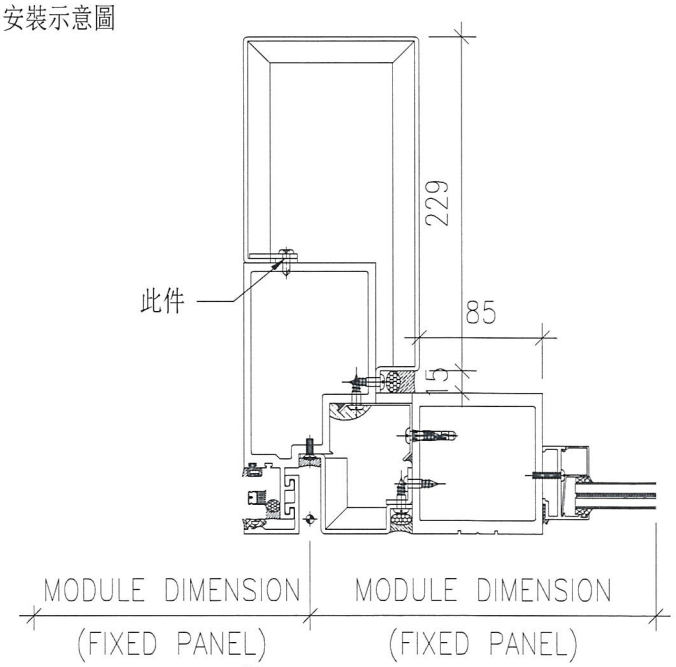

1 / 5014 TYPICAL MULLION DETAIL CURTAIN WALL


名稱	鋁巴拆圖	制圖	羅志光	2018.12.10	修改	新增		
材料	3MM鋁巴（庫存料）	復核	戎蚗輿	2018.12.13	日期	2018.12.25		
顏色	MILL	批準			圖號	Z-A02		


美特鋁質 有限公司
MIDI Aluminium Fabricator Ltd.

工程號	J-837	地盤	觀塘裕民坊

數量	位置
72	生梗企用套芯

工廠用

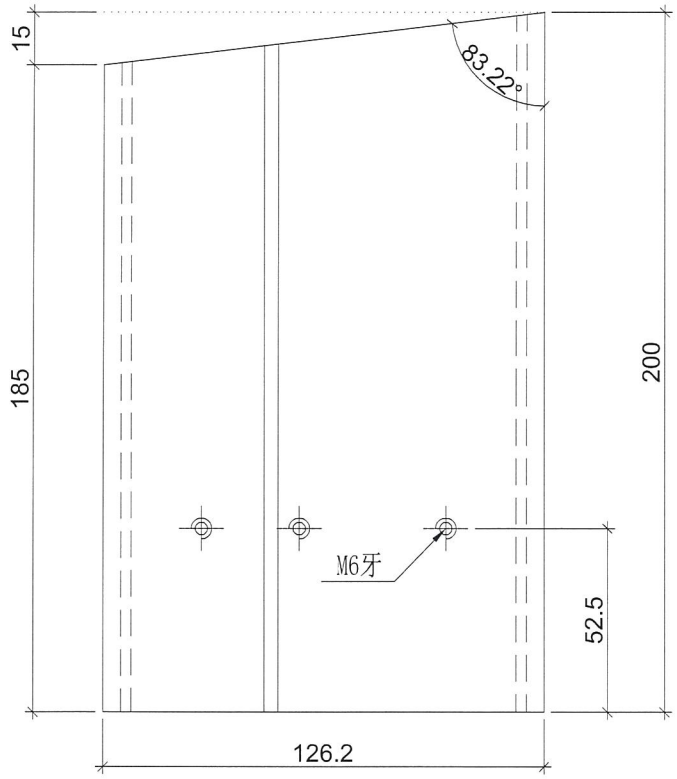

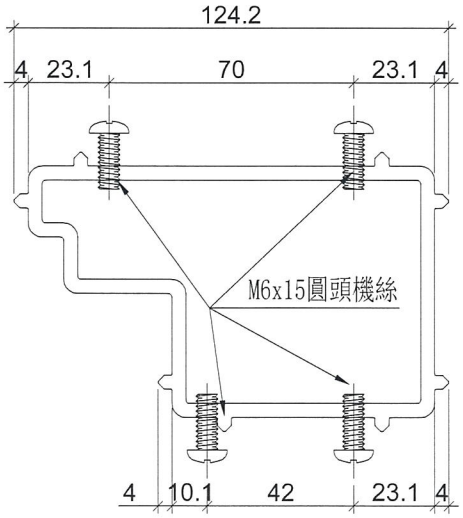


名稱	生梗企套心	制圖	羅志光	2018.12.10	修改	A		
材料	X85566	復核	張映輿	2018.12.13	日期	2018.12.25		
顏色	MILL	批準			圖號	W-TX2		


美特鋁質 有限公司
MIDI Aluminium Fabricator Ltd.

工程號	J-837	地盤	觀塘裕民坊

數量	位置
66	生梗企用套芯

工廠用

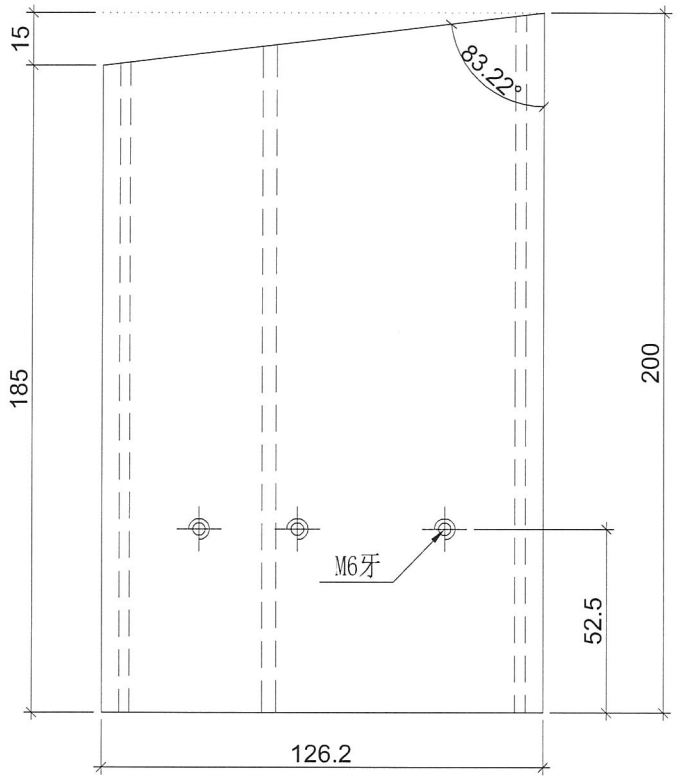

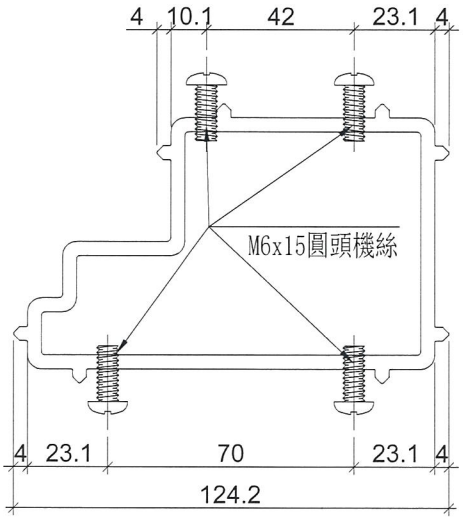


名稱	生梗企套心	制圖	羅志光	2018.12.10	修改	A		
材料	X85566	復核	張蚊輿	2018.12.10	日期	2018.12.25		
顏色	MILL	批準			圖號	W-TX2R		


美特鋁質 有限公司
MIDI Aluminium Fabricator Ltd.

工程號	J-837	地盤	觀塘裕民坊

數量	位置
252	雙生企用套芯

工廠用

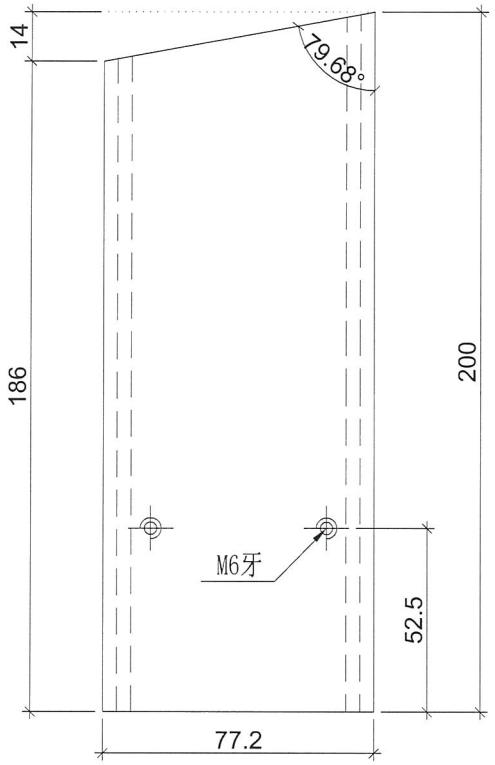

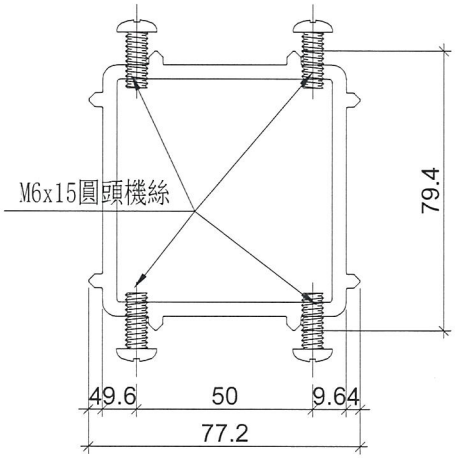

名稱	雙生企套心	制圖	羅志光	2018.12.10	修改	A		
材料	X85567	復核	張映輿	2018.12.13	日期	2018.12.25		
顏色	MILL	批準			圖號	W-TX3		


美特鋁質 有限公司
MIDI Aluminium Fabricator Ltd.

工程號	J-837	地盤	觀塘裕民坊

數量	位置	樓層
3	T1CW-G-1	7F~9F

左SD梗右TH

*請用A3紙打印

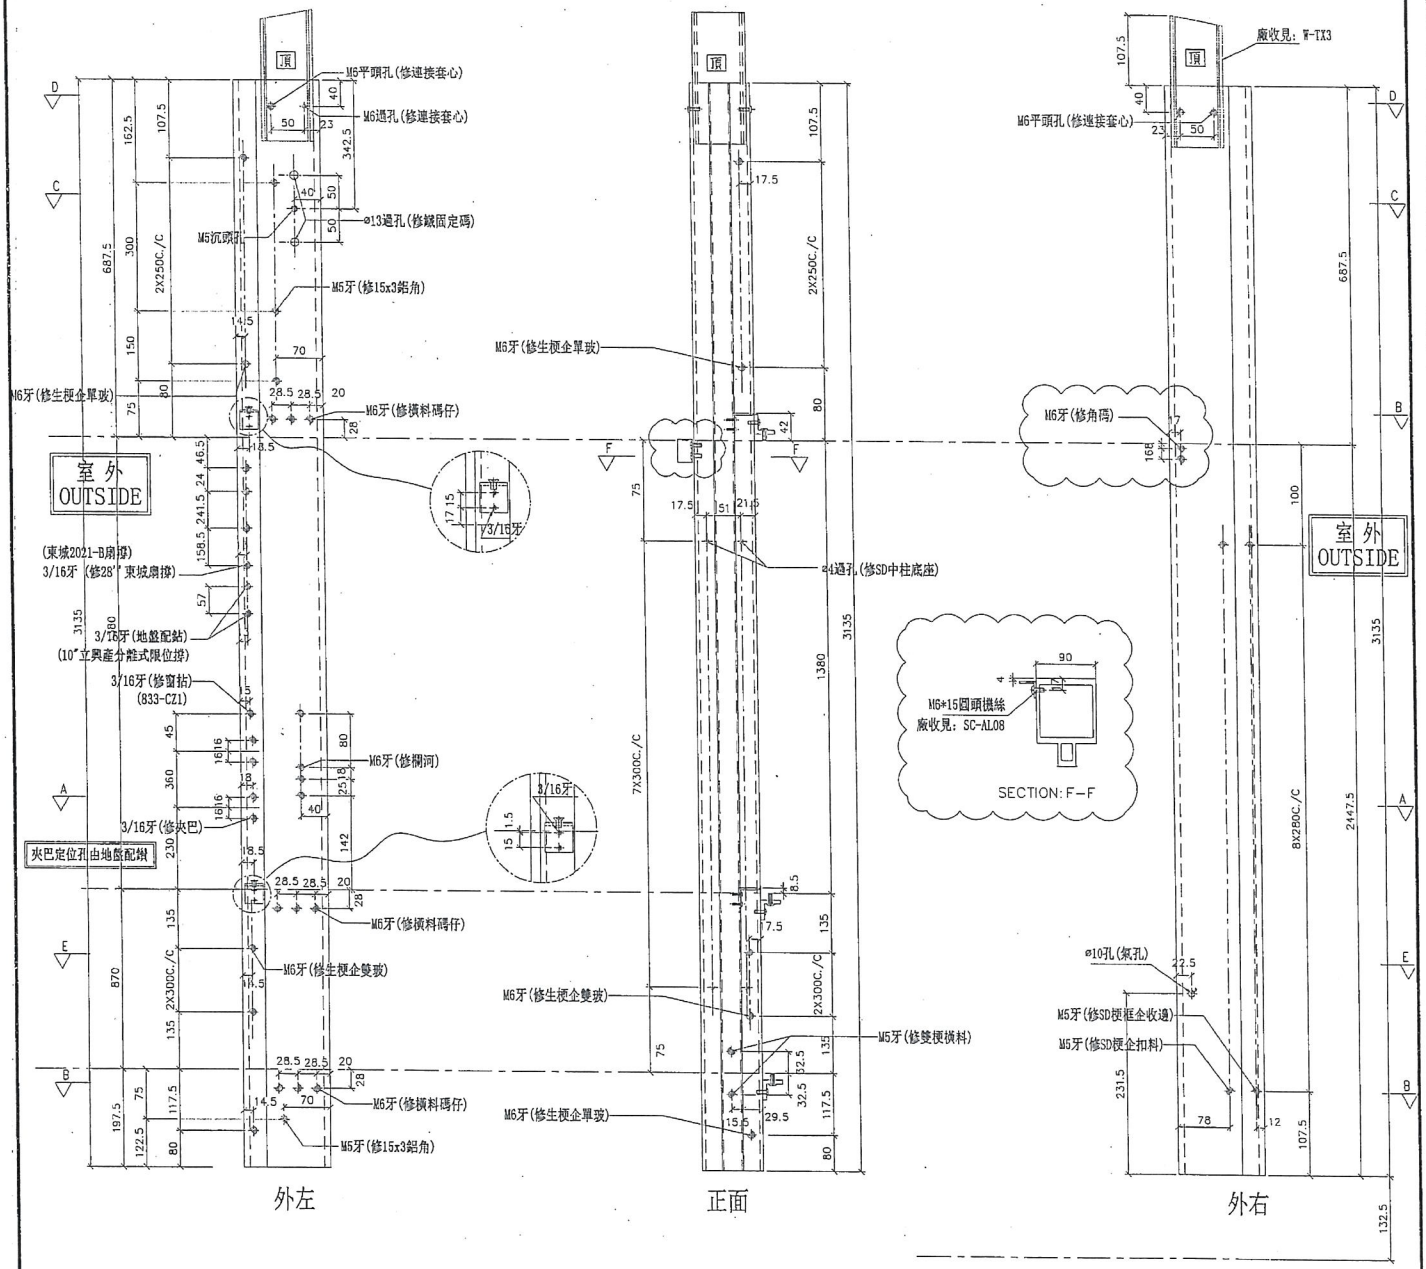


名稱	雙生企	制圖	羅志光	2018.11.16	修改	A		
材料	X85547	復核	謝永林	2018.12.07	日期	2018.12.23		
顏色	EC-DG-S332054 (3途)	批準			圖號	SD-MT01		


美特鋁質 有限公司
MIDI Aluminium Fabricator Ltd.

工程號	J-837	地盤	觀塘裕民坊


物料編號	數量	使用位置
SC-AL08	3	

工廠用

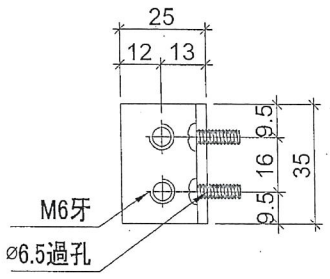


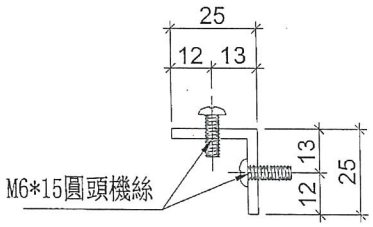

安裝示意圖

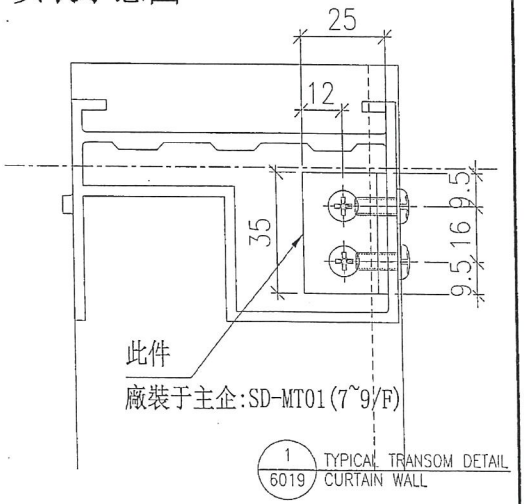

名稱	鋁角加工圖	制圖	羅志光	2018.12.10	修改	新增		
材料	25*25*3鋁角	復核	謝永林	2018.12.13	日期	2018.12.23		
顏色	MILL	批準			圖號	SC-AL08		

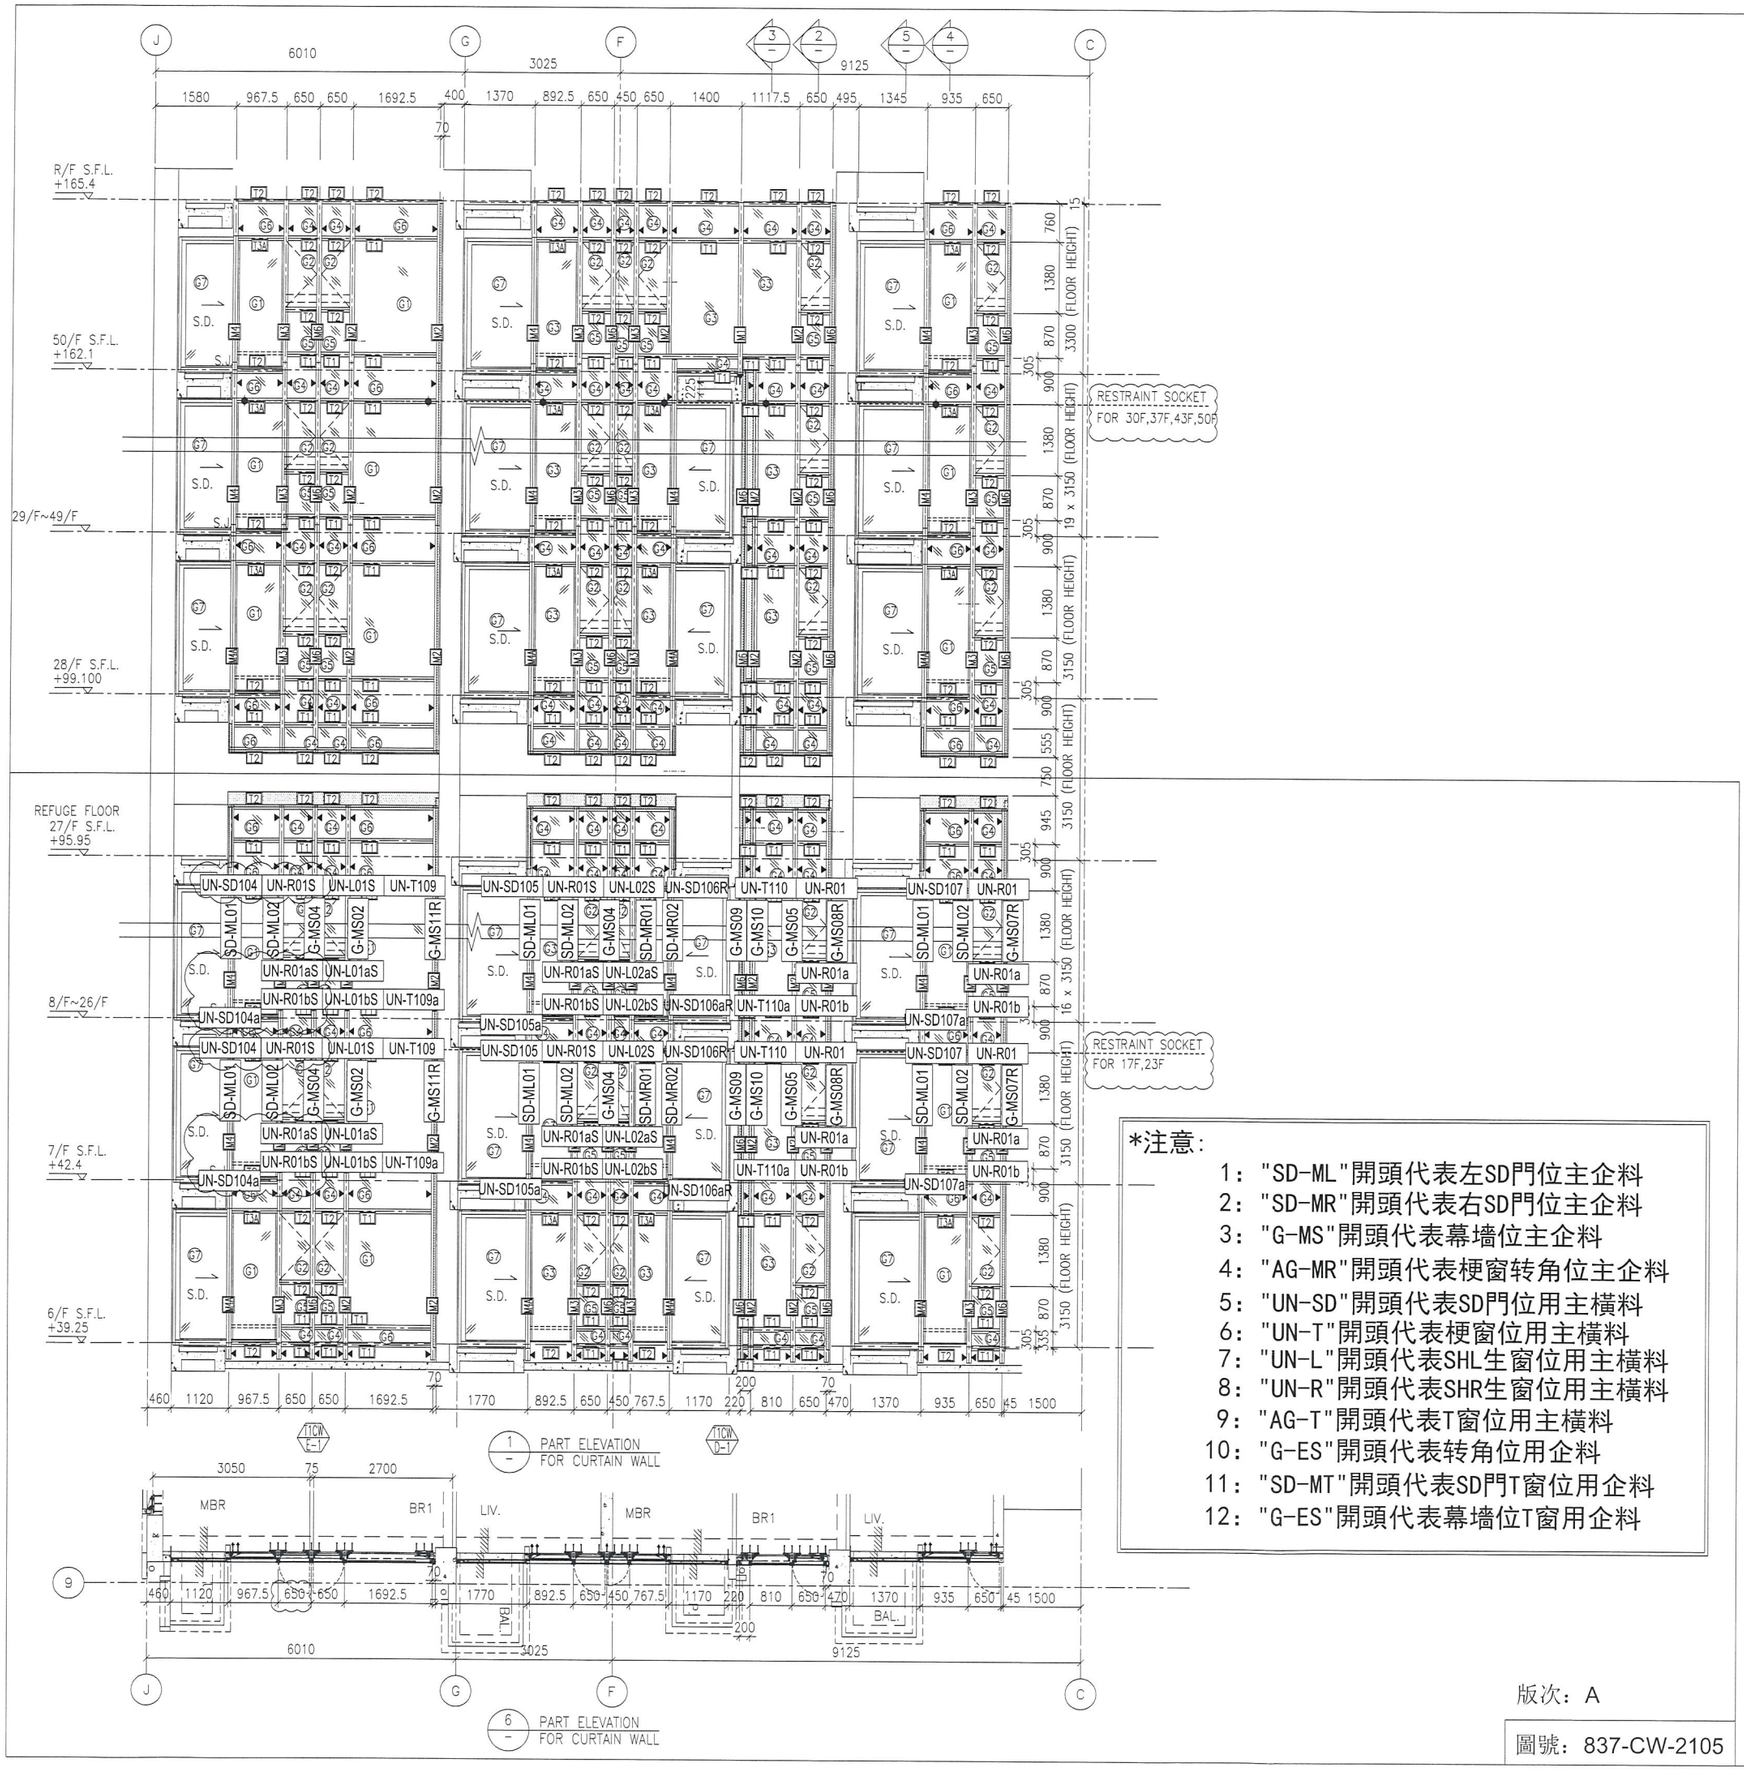

*注意:

1："SD-ML"開頭代表左SD門位主企料
2："SD-MR"開頭代表右SD門位主企料
3："G-MS"開頭代表幕墻位主企料
4："AG-MR"開頭代表梗窗转角位主企料
5："UN-SD"開頭代表SD門位用主橫料
6："UN-T"開頭代表梗窗位用主橫料
7："UN-L"開頭代表SHL生窗位用主橫料
8："UN-R"開頭代表SHR生窗位用主橫料
9："AG-T"開頭代表T窗位用主橫料
10："G-ES"開頭代表转角位用企料
11："SD-MT"開頭代表SD門T窗位用企料
12："G-ES"開頭代表幕墻位T窗用企料

版次：A

圖號：837-CW-2105

B.D. REF :

CLIENT :
信和置業有限公司
Sino Land Company Limited

ARCHITECT :
WONG TUNG & PARTNERS LIMITED
ARCHITECTS & PLANNERS

MAIN CONTRACTOR :
CR Construction Company Limited

STRUCTURAL ENGINEER :
AECOM

FACADE CONSULTANT:
AECOM

NOTE :
1. ALL DIMENSIONS ARE IN mm.
2. ALL ELEVATIONS ARE VIEWED FROM OUTSIDE.
3. ALL DIMENSIONS TO BE VERIFIED ON SITE BEFORE FABRICATION.

LEGEND :
X1 — DETAIL MARK NO.
X001 — REFER SHEET NO.
1. F.F.L. --FINISHED FLOOR LEVEL
2. S.F.L. --STRUCTURAL FLOOR LEVEL
3. /R --REVERSED DETAIL

NO.	DATE	REVISED	BY
D	22/12/2018	GENERAL REVISED	
C	04/12/2018	GENERAL REVISED	
B	24/11/2018	GENERAL REVISED	
A	10/9/2018	GENERAL REVISED	

JOB NO. : J-837

PROJECT :
URA KWUN TONG TOWN CENTRE REDEVELOPMENT (AREA 2 & 3) AT NKIL 6514, KWUN TONG, KWLOON


TITLE :
PART ELEVATION OF CURTAIN WALL AT TOWER 1

DATE : 04-JUL-18 | SCALE : 1:60 (A1)

DRAWN BY : ASING | CHECKED BY : -

美特鋁質有限公司
MIDI ALUMINIUM FABRICATOR LTD.
Units 6-8, Sunray Industrial Centre, 1/F
610 Cha Kwo Ling Road, Kowloon
Tel:23489211-4 Fax:(852)27727666

DWG NO. : J837-CW-2105 | REV. : D

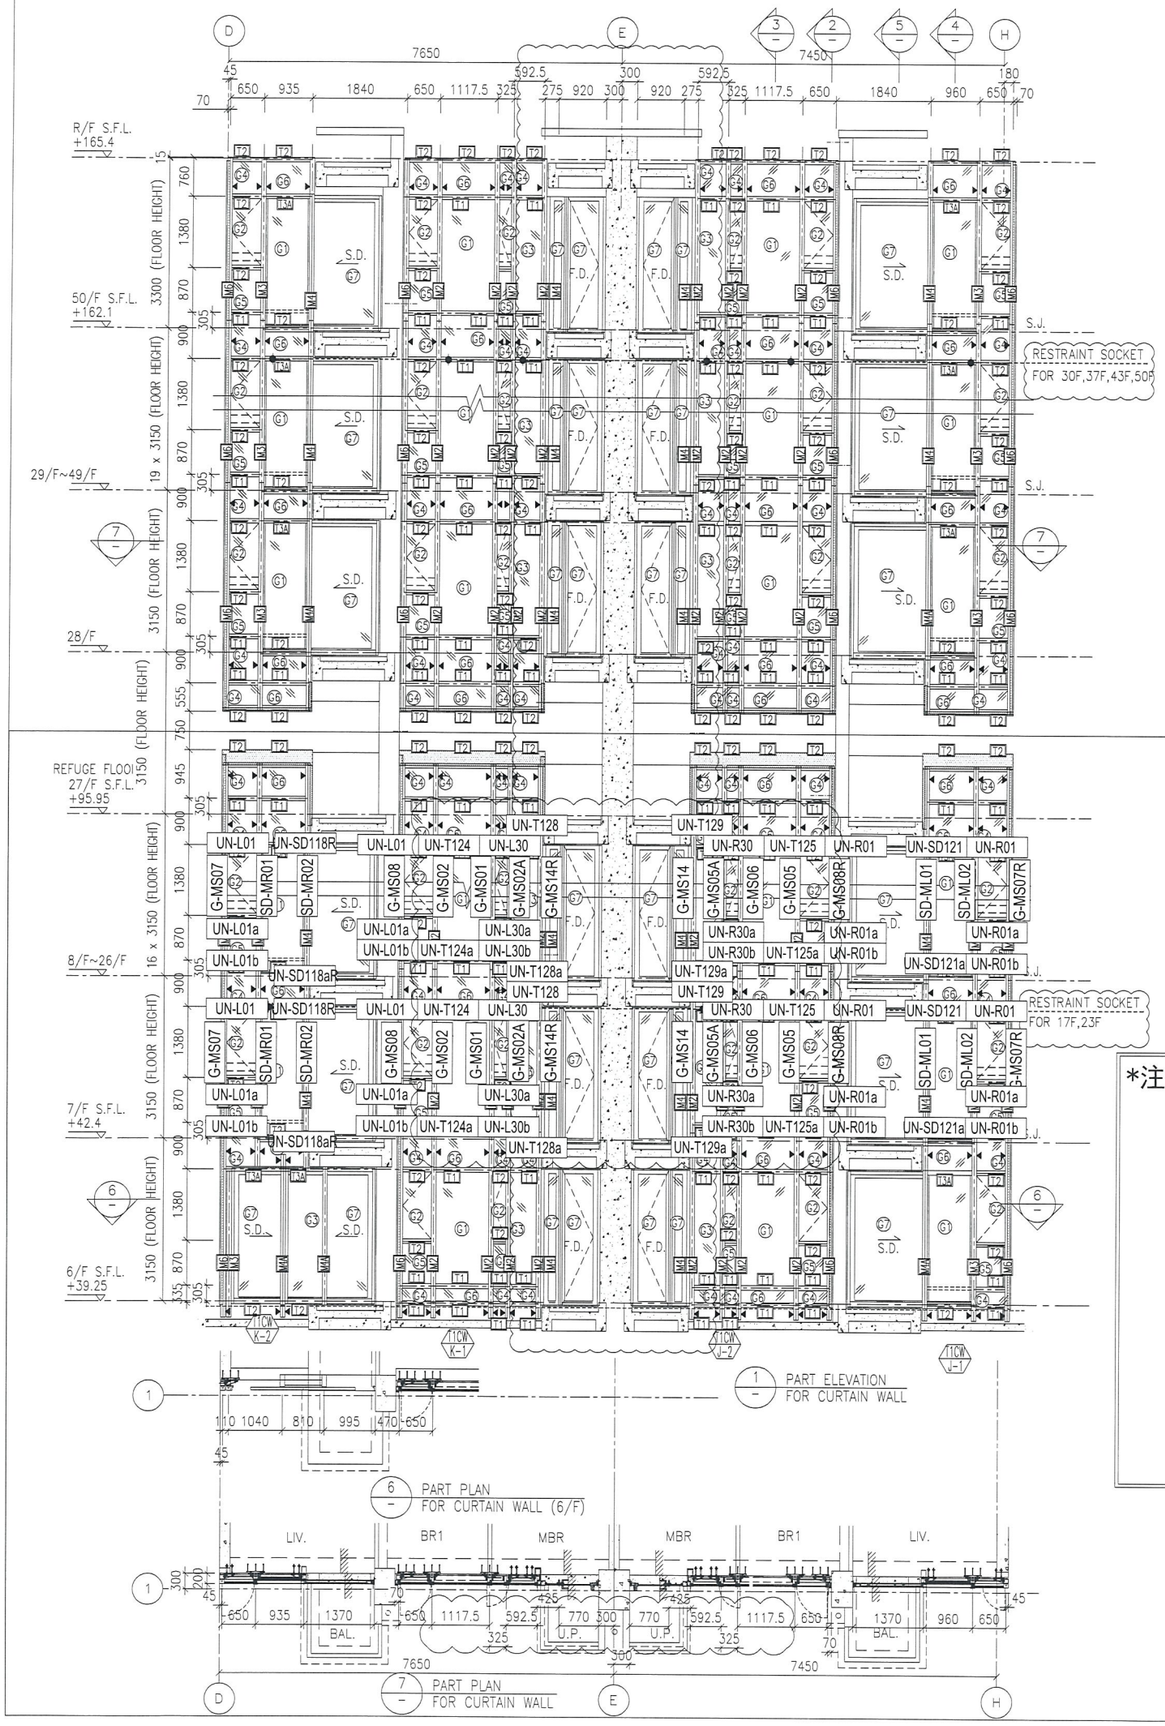

*注意:

1: "SD-ML"開頭代表左SD門位主企料
2: "SD-MR"開頭代表右SD門位主企料
3: "G-MS"開頭代表幕墻位主企料
4: "AG-MR"開頭代表梗窗转角位主企料
5: "UN-SD"開頭代表SD門位用主橫料
6: "UN-T"開頭代表梗窗位用主橫料
7: "UN-L"開頭代表SHL生窗位用主橫料
8: "UN-R"開頭代表SHR生窗位用主橫料
9: "AG-T"開頭代表T窗位用主橫料
10: "G-ES"開頭代表转角位用企料
11: "SD-MT"開頭代表SD門T窗位用企料
12: "G-ES"開頭代表幕墻位T窗用企料

版次：A

圖號：837-CW-2112

B.D. REF :

CLIENT :
信和置業有限公司
Sino Land Company Limited

ARCHITECT :
WONG TUNG & PARTNERS LIMITED
ARCHITECTS & PLANNERS

MAIN CONTRACTOR :
CR Construction Company Limited

STRUCTURAL ENGINEER :
AECOM

FACADE CONSULTANT:
AECOM

NOTE :
1. ALL DIMENSIONS ARE IN mm.
2. ALL ELEVATIONS ARE VIEWED FROM OUTSIDE.
3. ALL DIMENSIONS TO BE VERIFIED ON SITE BEFORE FABRICATION.

LEGEND :
X1 — DETAIL MARK NO.
X001 — REFER SHEET NO.

1. F.F.L. --FINISHED FLOOR LEVEL
2. S.F.L. --STRUCTURAL FLOOR LEVEL
3. (/R) --REVERSED DETAIL

NO.	DATE	REVISED	BY
D	22/12/2018	GENERAL REVISED	
C	04/12/2018	GENERAL REVISED	
B	24/11/2018	GENERAL REVISED	
A	10/9/2018	GENERAL REVISED	

JOB NO. : J-837

PROJECT :
URA KWUN TONG TOWN CENTRE REDEVELOPMENT (AREA 2 & 3) AT NKIL 6514, KWUN TONG, KWLOON

TITLE :
PART ELEVATION OF CURTAIN WALL AT TOWER 1

DATE : 04-JUL-18 | SCALE : 1:60 (A1)

DRAWN BY : ASING | CHECKED BY : -

美特鋁質有限公司
MIDI ALUMINIUM FABRICATOR LTD.
Units 6-8, Sunray Industrial Centre, 1/F
610 Cha Kwo Ling Road, Kowloon
Tel:23489211-4 Fax:(852)27727666

DWG NO. : J837-CW-2112 | REV. : D