



工程指示 / 要求簡箋(E.I.)

工程指示編號：EI / 10067 / 18

修改版次：-

工程編號：J - 837

工程名稱：觀塘裕民坊

工程項目：幕牆 玻璃線及副框做法

收件人：生統 / 永林

發件人：Eric Liu

日期：21/12/2018

要求提供 / 確認 事項：

- | | | |
|------------------------------------|-------------------------------------|-------------------------------|
| <input type="checkbox"/> 初步鋁料 B.M. | <input type="checkbox"/> 加工拆圖，然後生產 | <input type="checkbox"/> 尺寸表 |
| <input type="checkbox"/> 正式鋁料 B.M. | <input type="checkbox"/> 技術上資料 / 指示 | <input type="checkbox"/> 報價 |
| <input type="checkbox"/> 配件 B.M. | <input type="checkbox"/> 樣辦或貨品說明書 | <input type="checkbox"/> 分判合約 |
| <input type="checkbox"/> 其他：_____ | | |

內容：

請按附件玻璃線及副框做法拆圖

請留意: 1) 玻璃線及副框跟企料斷口，不通長

(斷口位上下各長度加 4.5mm) 要留空隙地盤打膠用

2) 玻璃線及副框在廠裝再出貨 (底要啣滿膠)

3) 所有玻璃拍疋，除死牆位置，在廠裝，頂底各放膠粒(用倉存料)作固定用，再用保護膠紙包好跟企料/副框出貨。

4) 死牆位置(企料斷口位)，玻璃拍疋要通長，地盤後裝

5) 所有內拍線 地盤後裝

謝謝！

請在 2018/ 12 / 21 前完成上列要求。

附：4 頁

以上項目為：

- 原合約工程包 原合約工程加 / 減賬 新工程報價

原因：-

分發東莞各部門：

- () 生產技術總監 連附件 () 技術部 連附件 永林 () 生產部 連附件 () 機械設計部 連附件
 () 採購部 連附件 () 生產統籌部 連附件 梅
 () 質檢部 連附件 () 會計部 連附件 () 報關組 連附件 () 其他 楊榮輝 連附件

分發香港各部門：

- () 行政部 連附件 () 會計部 連附件 () 統籌部 連附件 () 工程部地盤科文 連附件 炳哥/民
 () 採購部 連附件 () QS 部 連附件 () 維修部 連附件 () 其他 _____ 連附件

傳遞編號：

HK 1976 / 18

發件人簽署：

項目經理簽署：

玻璃綫

跟鋁料綫


不是通長

(上下長度

各+4.5 mm)

必須留有 6mm 隙

地盤膠

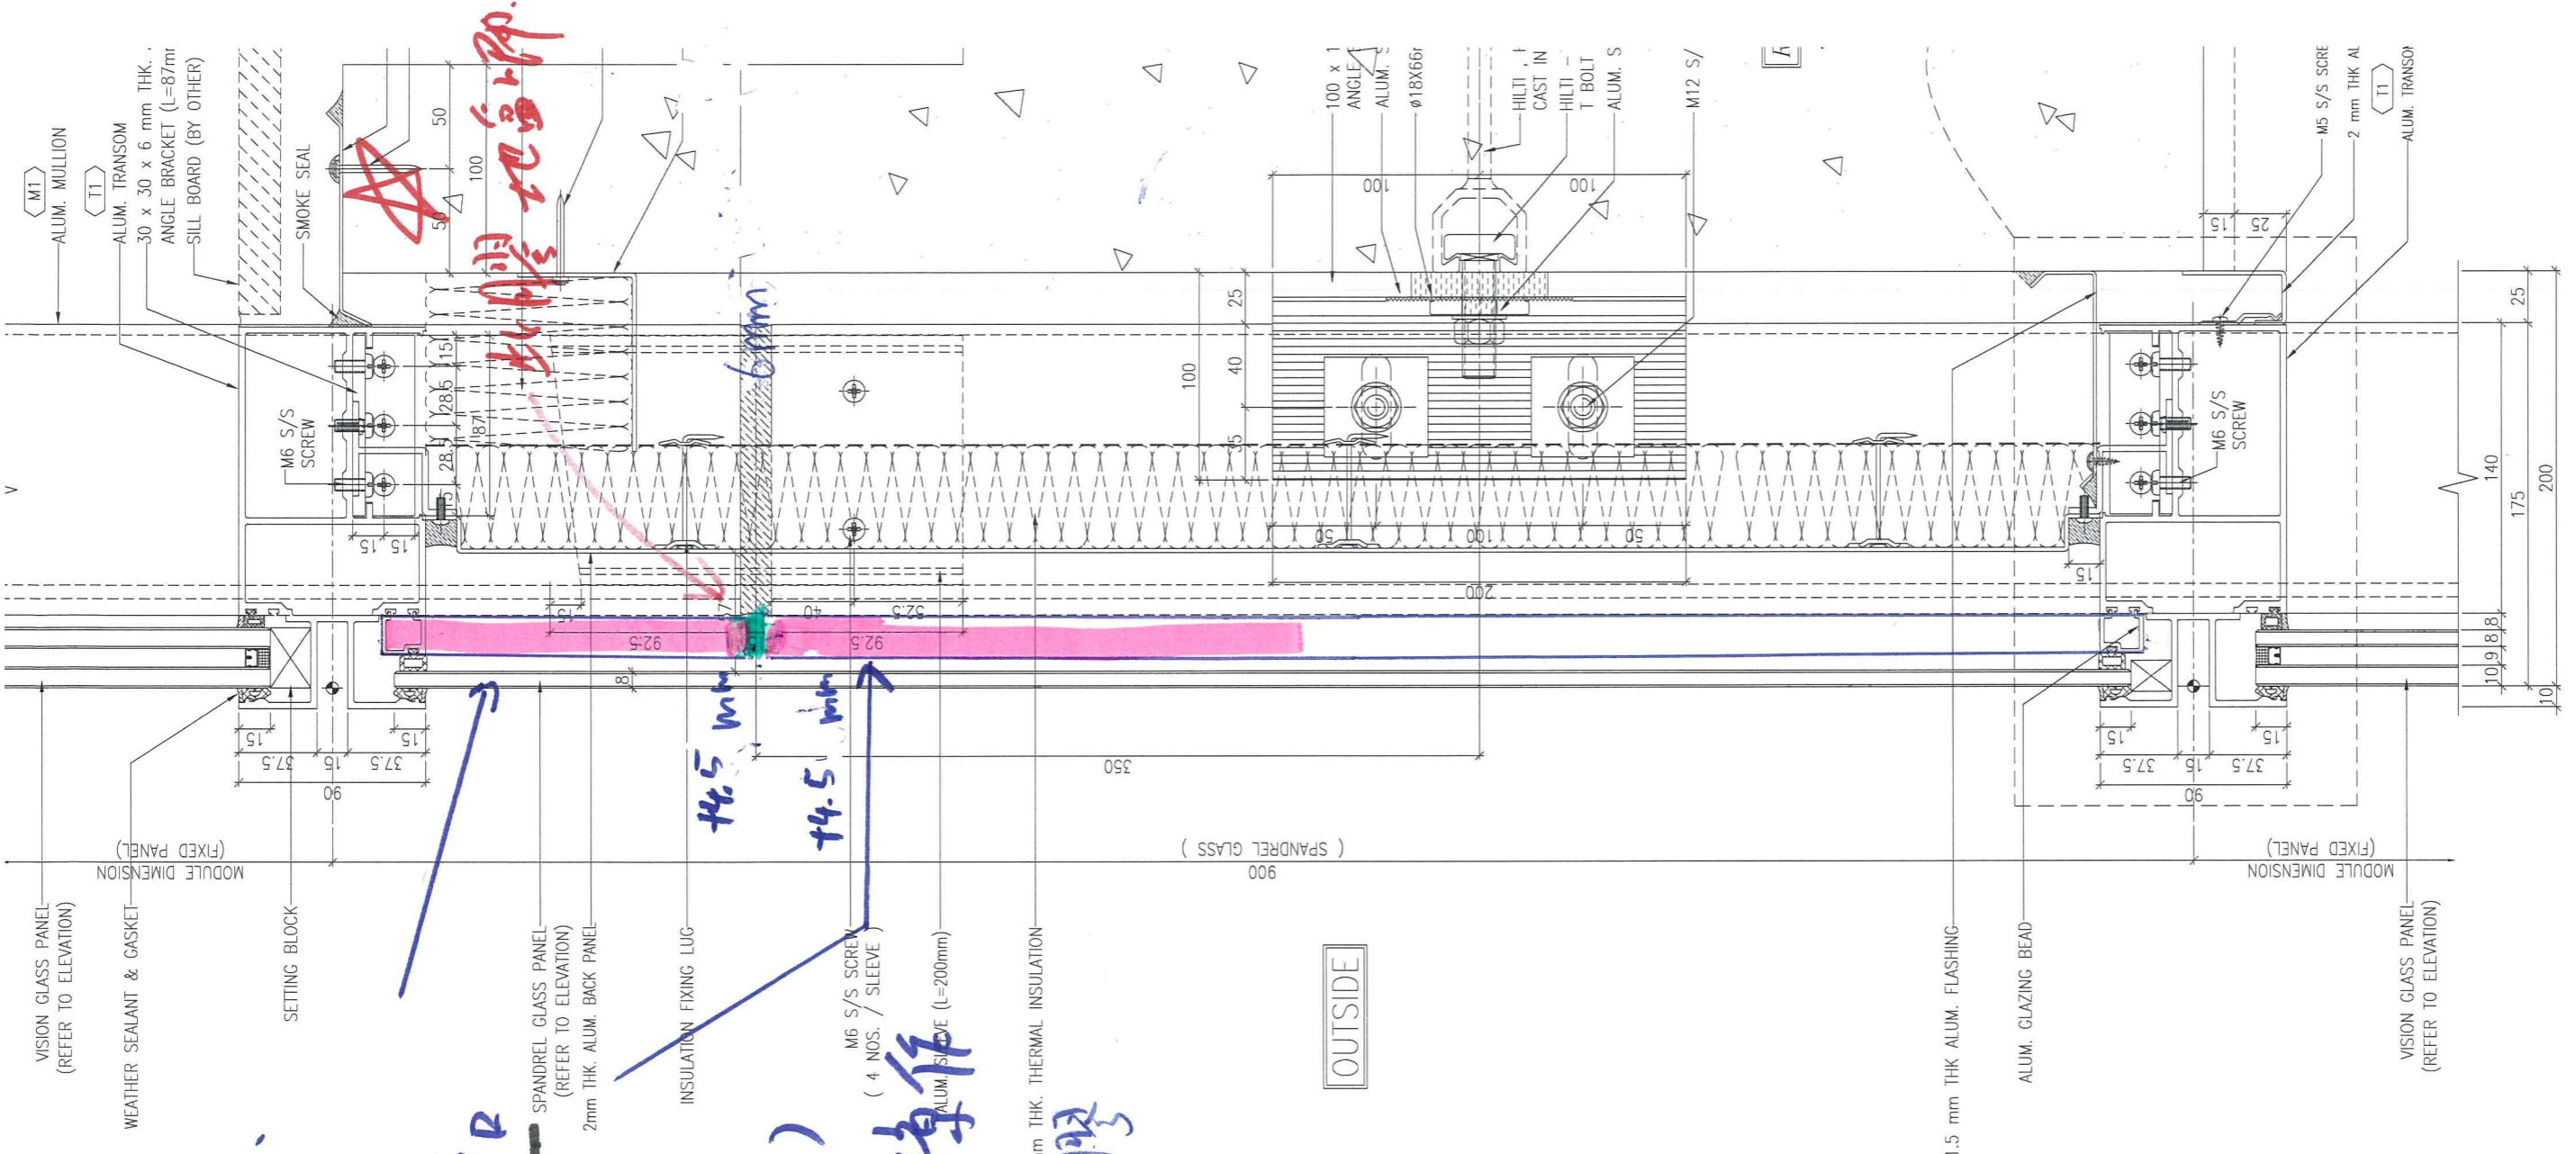

1 TYPICAL TRANSOM DETAIL
6002 CURTAIN WALL

