美 特 鋁 質 有 限 公 司
MIDI ALUMINIUM FABRICATOR LTD.

工程指示 / 要求簡箋(E.I.)

工程指示編號：**EI / 1091 / 19** 修改版次：**B**

工程編號 ：**J - 837** 工程名稱 ：觀塘裕民坊

工程項目 ：幕牆 室內收口蓋(橫向)(T1-T5 大貨)

收件人 ：生統 / 永林 發件人 ： **Eric Liu** 日 期 ：**19/11/2019**

☐要求提供 / ☐確認 事項 ：

( ) 初步鋁料 B.M. ( ) 加工拆圖，然後生產 ( ) 尺寸表

( ) 正式鋁料 B.M. ( ) 技術上資料 / 指示 ( ) 報價

( ) 配件 B.M. ( ) 樣辦或貨品說明書 ( ) 分判合約

( ) 其他 ：_____

內容 ：

請按加工圖生產室內收口(橫向)送地盤安裝

B 版: 1) 按 EI1176 現場覆尺數修改 9-26/F 室內收口蓋尺寸

2) 請留意收口蓋保護需按 EI1206 方案做

謝謝。

請在 **2019/ 11 / 30** 前完成上列要求。

附： **5 頁圖登，46 頁加工圖，50 頁位置圖**

以上項目為:

☐ 原合約工程包 ☐ 原合約工程加 / 減賬 ☐ 新工程報價

原因 :-

分發東莞各部門 ：

( )生產技術總監☐連附件 ( )技術部 ☐連附件 永林 ( )生產部 ☐連附件 ( )機械設計部☐連附件

( )採購部 ☐連附件 ( )生產統籌部☐連附件 梅

( )質檢部 ☐連附件 ( )會計部 ☐連附件 ( )報關組 ☐連附件 ( )其他 小羅 ☐連附件

分發香港各部門 ：

( )行政部☐連附件 ( )會計部☐連附件 ( )統籌部☐連附件 ( )工程部地盤科文 ☐連附件 炳哥 / 民 / 豪

( )採購部☐連附件 ( )QS 部 ☐連附件 ( )維修部☐連附件 ( )其他 _____☐連附件

傳遞編號：

HK2368 /19

發件人簽署：

項目經理簽署：

美特鋁質有限公司
MIDI Aluminium Fabricator Ltd.

QF005/8

圖則登記表
DRAWING REGISTER

工程名稱 Project Title: **觀塘裕民坊**
幕牆6-26F室內冚橫向拆圖

工程編號 Project No: **J-837**

分發予 Distributed To

圖則編號 Drg. No.	圖則名稱 Drawing Title		接收日期 Receiving Date (適用於客戶圖則) 修訂編號 Revision No.									
年			19	19	19							
月			9	10	11							
日			9	10	16							
API-T29	室內冚-拆圖	1	-	A	B							
API-T101	室內冚-拆圖	2	-	A	B							
API-T101(1)	室內冚-拆圖數據尺寸	3	-	A	B							
API-T101(2)	室內冚-拆圖數據尺寸	4	-	A	取消							
API-SD-101	室內冚-拆圖	5	-	A	B							
API-SD-101(1)	室內冚-拆圖數據尺寸	6	-	A	B							
API-SD-101(2)	室內冚-拆圖數據尺寸	7	-	A	取消							
API-SD-111	室內冚-拆圖	8	-	A	B							
API-T123	室內冚-拆圖	9	-	A	B							
API-T29W	室內冚-拆圖	10	-	A	取消							
API-T101W	室內冚-拆圖	11	-	A	取消							
API-T101W(1)	室內冚-拆圖數據尺寸	12	-	A	取消							
API-T101W(2)	室內冚-拆圖數據尺寸	13	-	A	取消							
API-SD-101W	室內冚-拆圖	14	-	A	取消							
API-SD-101W(1)	室內冚-拆圖數據尺寸	15	-	A	取消							
API-SD-101W(2)	室內冚-拆圖數據尺寸	16	-	A	取消							
API-SD-111W	室內冚-拆圖	17	-	A	取消							
API-T123W	室內冚-拆圖	18		A	取消							
API-SD-101N	室內冚-拆圖	19	-	-	-							
API-SD-101N(1)	室內冚-拆圖數據尺寸	20	-	-	-							
API-SD-102NR	室內冚-拆圖	21	-	-	-							

圖則登記表
DRAWING REGISTER

工程名稱 Project Title: **觀塘裕民坊**
幕牆6-26F室內冚橫向拆圖

工程編號 Project No: **J-837**

分發予 Distributed To

圖則編號 Drg. No.	圖則名稱 Drawing Title		接收日期 Receiving Date (適用於客戶圖則)									
		年										
		月										
		日										
		年	19	19	19							
		月	9	10	11							
		日	9	10	16							
			修訂編號 Revision No.									
API-SD-102NR(1)	室內冚-拆圖數據尺寸	22	-	-	**A**							
SDT-002	室內冚-拆圖	23	-	-	-							
API-FD01	室內冚-拆圖	24	-	-	-							
API-FD01R	室內冚-拆圖	25	-	-	-							
API-FD01a	室內冚-拆圖	26	-	-	-							
API-FD01aR	室內冚-拆圖	27	-	-	-							
API-FD02	室內冚-拆圖	28	-	-	**A**							
API-FD02R	室內冚-拆圖	29	-	-	**A**							
SDT-002	室內冚-拆圖	30	-	-	-							
J837-CW-2101	位置圖	31	-	**A**	**B**							
J837-CW-2102	位置圖	32	-	**A**	**B**							
J837-CW-2103	位置圖	33	-	**A**	**B**							
J837-CW-2104	位置圖	34	-	**A**	**B**							
J837-CW-2105	位置圖	35	-	**A**	**B**							
J837-CW-2106	位置圖	36	-	**A**	**B**							
J837-CW-2107	位置圖	37	-	**A**	**B**							
J837-CW-2108	位置圖	38	-	**A**	**B**							
J837-CW-2109	位置圖	39	-	**A**	**B**							
J837-CW-2110	位置圖	40	-	**A**	**B**							
J837-CW-2111	位置圖	41	-	**A**	**B**							
J837-CW-2112	位置圖	42	-	**A**	**B**							

圖則登記表
DRAWING REGISTER

工程名稱 Project Title: **觀塘裕民坊**
幕牆6-26F室內凹橫向拆圖

工程編號 Project No: **J-837**

分發予 Distributed To

圖則編號 Drg. No.	圖則名稱 Drawing Title		接收日期 Receiving Date (適用於客戶圖則) 修訂編號 Revision No.									
		年	19	19	19							
		月	9	10	11							
		日	9	10	16							
J837-CW-2113	位置圖	43	-	A	B							
J837-CW-2201	位置圖	44	-	A	B							
J837-CW-2202	位置圖	45	-	A	B							
J837-CW-2203	位置圖	46	-	A	B							
J837-CW-2204	位置圖	47	-	A	B							
J837-CW-2205	位置圖	48	-	A	B							
J837-CW-2206	位置圖	49	-	A	B							
J837-CW-2207	位置圖	50	-	A	B							
J837-CW-2208	位置圖	51	-	A	B							
J837-CW-2209	位置圖	52	-	A	B							
J837-CW-2210	位置圖	53	-	A	B							
J837-CW-2211	位置圖	54	-	A	B							
J837-CW-2212	位置圖	55	-	A	B							
J837-CW-2213	位置圖	56	-	A	B							
J837-CW-2301	位置圖	57	-	A	B							
J837-CW-2302	位置圖	58	-	A	B							
J837-CW-2303	位置圖	59	-	A	B							
J837-CW-2304	位置圖	60	-	A	B							
J837-CW-2305	位置圖	61	-	A	B							
J837-CW-2306	位置圖	62	-	A	B							
J837-CW-2307	位置圖	63	-	A	B							
J837-CW-2308	位置圖	64	-	A	B							
J837-CW-2309	位置圖	65	-	A	B							

圖則登記表
DRAWING REGISTER

工程名稱 Project Title: **觀塘裕民坊**
幕牆6-26F室內冚橫向拆圖

工程編號 Project No: **J-837**

分發予 Distributed To

圖則編號 Drg. No.	圖則名稱 Drawing Title		接收日期 Receiving Date (適用於客戶圖則) 年 月 日										修訂編號 Revision No.		
			19	19	19										
			9	10	11										
			9	10	16										
J837-CW-2310	位置圖	66	-	A	B										
J837-CW-2311	位置圖	67	-	A	B										
J837-CW-2312	位置圖	68	-	A	B										
J837-CW-2501	位置圖	69	-	A	B										
J837-CW-2502	位置圖	70	-	A	B										
J837-CW-2503	位置圖	71	-	A	B										
J837-CW-2504	位置圖	72	-	A	B										
J837-CW-2505	位置圖	73	-	A	B										
J837-CW-2506	位置圖	74	-	A	B										
J837-CW-2507	位置圖	75	-	A	B										
J837-CW-2508	位置圖	76	-	A	B										
J837-CW-2509	位置圖	77	-	A	B										
J837-CW-2510	位置圖	78	-	A	B										
J837-CW-2511	位置圖	79	-	A	B										
J837-CW-2512	位置圖	80	-	A	B										
API-T29(1)	室內冚-拆圖數據尺寸	81			新增										
API-T105	室內冚-拆圖	82			新增										
API-T105(1)	室內冚-拆圖數據尺寸	83			新增										
API-T105(2)	室內冚-拆圖數據尺寸	84			新增										
API-T105(3)	室內冚-拆圖數據尺寸	85			新增										
API-T105(4)	室內冚-拆圖數據尺寸	86			新增										
API-T105(5)	室內冚-拆圖數據尺寸	87			新增										
API-T105(6)	室內冚-拆圖數據尺寸	88			新增										
API-T105(7)	室內冚-拆圖數據尺寸	89			新增										
API-T105(8)	室內冚-拆圖數據尺寸	90			新增										
API-T105(9)	室內冚-拆圖數據尺寸	91			新增										

圖則登記表
DRAWING REGISTER

工程名稱 Project Title: **觀塘裕民坊**
幕牆6-26F室內冚橫向拆圖

工程編號 Project No: **J-837**

分發予 Distributed To

圖則編號 Drg. No.	圖則名稱 Drawing Title	接收日期 Receiving Date (適用於客戶圖則) 年/月/日	修訂編號 Revision No.
		19 9 9	
		19 10 11	
		19 10 16	
API-SD-102	室內冚-拆圖	92	新增
API-SD-102(1)	室內冚-拆圖數據尺寸	93	新增
API-SD-102(2)	室內冚-拆圖數據尺寸	94	新增
API-SD-102(3)	室內冚-拆圖數據尺寸	95	新增
API-SD-102(4)	室內冚-拆圖數據尺寸	96	新增
API-SD-102(5)	室內冚-拆圖數據尺寸	97	新增
API-SD-102(6)	室內冚-拆圖數據尺寸	98	新增
API-SD-102(7)	室內冚-拆圖數據尺寸	99	新增
API-SD-102(8)	室內冚-拆圖數據尺寸	100	新增
API-SD-111(1)	室內冚-拆圖數據尺寸	101	新增
API-T123(1)	室內冚-拆圖數據尺寸	102	新增
API-SD-521NR	室內冚-拆圖	103	新增
API-FD02x	室內冚-拆圖	104	新增
API-FD02xR	室內冚-拆圖	105	新增

EG-DWG3


美特鋁質 有限公司
MIDI Aluminium Fabricator Ltd.


工程號	J-837	地盤	觀塘裕民坊

數據尺寸見后頁


依據EI/1176地盤覆尺數修改

非見光位不用做保護

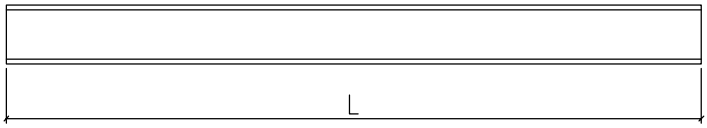

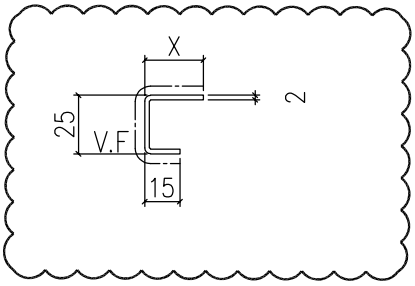

地盤安裝

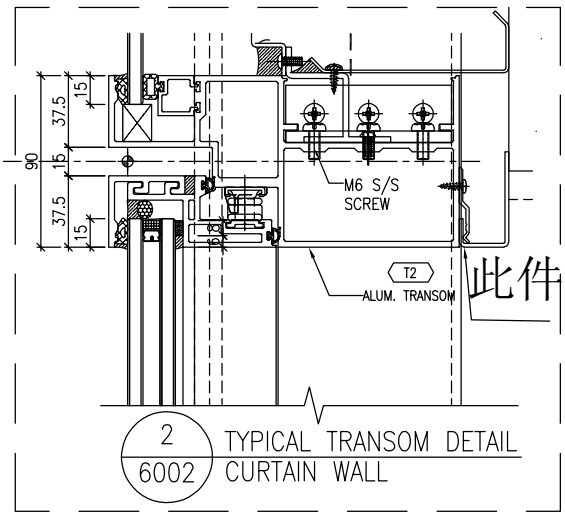

名稱	室內正拆圖	制圖	鞠章芳	2019.09.05	修改	A	B	
材料	X85673/85669	復核	謝永林	2019.09.09	日期	2019.10.9	2019.11.08	
顏色	UCT803649 FXL-3	批准	Jason		圖號	API-T29		

EG-DWG3

美特鋁質 有限公司
MIDI Aluminium Fabricator Ltd.

工程號	J-837	地盤	觀塘裕民坊

單位	T1G單位							
位置	G1							
	廳							
長度	985							
高度	X							
樓層/物料編號		API-T29						
26F	25	X85673						
25F	20	X85673						
23F	25	X85673						
22F	25	X85673						
21F	20	X85673						
20F	20	X85673						
19F	25	X85673						
18F	25	X85673						
17F	20	X85673						
16F	25	X85673						
15F	20	X85673						
12F	25	X85673						
11F	25	X85673						
10F	25	X85673						
9F	30	X85669						
8F								
7F	20	X85673						
6F								

說明：	（1）例26F,API-T29為編號API-T29(26F)數量1件，各層都為1件
	（2）X85673型材寬為25，X為地盤覆尺實際數(需依覆尺削除多餘部分）
	（3）X85669型材寬為50，X為地盤覆尺實際數(需依覆尺削除多餘部分）

名稱	室內立拆圖	制圖	鞠章芳	2019.11.08	修改	新增		
材料	X85673/X85669	復核	謝永林	2019.11.13	日期			
顏色	UCT803649 FXL-3	批准	Jason		圖號	API-T29(1)		

EG-DWG3


美特鋁質 有限公司
MIDI Aluminium Fabricator Ltd.


工程號	J-837	地盤	觀塘裕民坊

數據尺寸見后頁


依據EI/1176地盤覆尺數修改

非見光位不用做保護

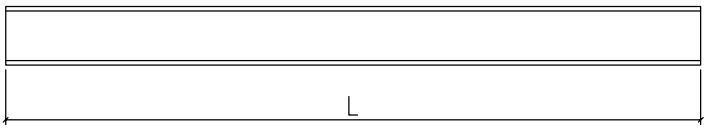

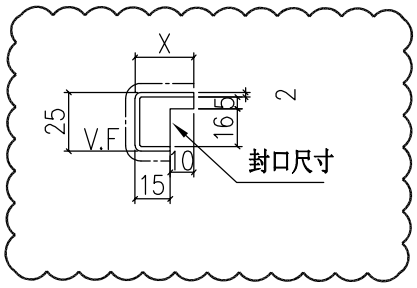

地盤安裝

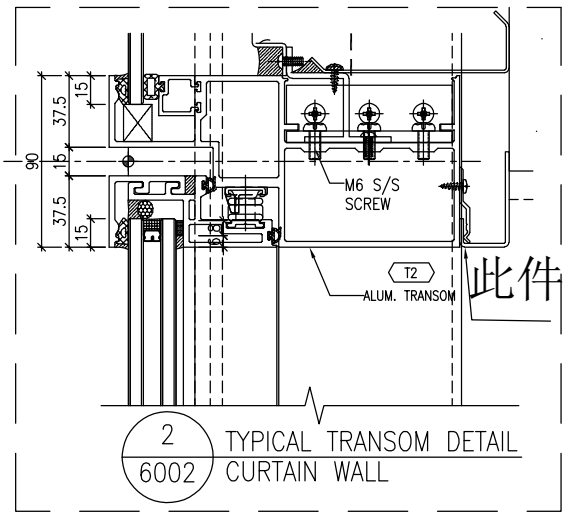

名稱	室內立拆圖	制圖	鞠章芳	2019.09.05	修改	A	B	
材料	X85673/X85669	復核	謝永林	2019.09.09	日期	2019.10.9	2019.11.08	
顏色	UCT803649 FXL-3	批准	Jason		圖號	API-T101		

EG-DWG3

美特鋁質
MIDI Aluminium

工程號	J-837	地盤	戳

單位	T1H單位	T1G單位	T1E單位	T1A單位	T1B單位	T1J單位
位置	H1	G2	E2	A1	B3	J2
	卞房	卞房	上房	上房	卞房	卞房
長/皮	2520	2520	3245	2720	2170	827
高/皮	X	X	X	X	X	X
樓層/物料編號	API-T101	API-T103	API-T109	API-T116	API-T119	API-T130
26F	20 X85673	25 X85673	25 X85673	20 X85673	25 X85673	15 X85673
25F	20 X85673	25 X85673	20 X85673	20 X85673	30 X85669	15 X85673
23F	15 X85673	25 X85673	40 X85669	20 X85673	30 X85669	20 X85673
22F	20 X85673	30 X85673	35 X85669	25 X85673	30 X85669	20 X85673
21F	20 X85673	20 X85673	30 X85669	25 X85673	30 X85669	20 X85673
20F	20 X85673	25 X85673	35 X85669	25 X85673	25 X85673	20 X85673
19F	20 X85673	25 X85673	25 X85673	20 X85673	30 X85669	20 X85673
18F	25 X85673	25 X85673	30 X85669	20 X85673	30 X85669	15 X85673
17F	25 X85673	25 X85673	25 X85673	20 X85673	35 X85669	15 X85673
16F	25 X85673	25 X85673	25 X85673	25 X85673	35 X85669	15 X85673
15F	25 X85673	30 X85673	25 X85673	30 X85669	30 X85669	20 X85673
12F	30 X85669	30 X85669	30 X85669	30 X85669	30 X85669	20 X85673
11F	30 X85669	25 X85673	25 X85673	30 X85669	30 X85669	20 X85673
10F	30 X85669	30 X85669	30 X85669	30 X85669	30 X85669	25 X85673
9F	30 X85669	30 X85669	30 X85669	30 X85669	30 X85669	25 X85673
8F						
7F	25 X85673	35 X85669	30 X85669	30 X85673	30 X85669	25 X85673
6F						

說明：

(1) 例26F.API-T101為編號API-T101(26F)數量1件，各層都為1件

(2) X85673型材寬為25，X為地盤覆尺實際數(需依覆尺削除多餘部分)

(3) X85669型材寬為50，X為地盤覆尺實際數(需依覆尺削除多餘部分)

單位	T2B單位	T2A單位	T2M單位	T3F單位	T3B單位	T3A單位	T3F單位
位置	B1	A2	M3	F1	B1	A2	F2
	上房	上房	卞房	卞房	卞房	卞房	卞房
長/皮	2545	2545	2570	1804	2370	2370	2120
高/皮	X	X	X	X	X	X	X
樓層/物料編號	API-T210	API-T212	API-T220	API-T301	API-T318	API-T319	API-T323
26F	35 X85669	30 X85669	15 X85673	20 X85673	25 X85673	20 X85673	20 X85673
25F	35 X85669	30 X85669	10 X85673	20 X85673	20 X85673	15 X85673	15 X85673
23F	10 X85669	30 X85669	15 X85673	20 X85673	25 X85673	20 X85673	20 X85673
22F	30 X85669	30 X85669	10 X85673	15 X85673	15 X85673	10 X85673	10 X85673
21F	30 X85669	30 X85669	10 X85673	20 X85673	20 X85673	15 X85673	15 X85673
20F	35 X85669	30 X85669	5 X85673	20 X85673	20 X85673	10 X85673	10 X85673
19F	30 X85669	25 X85673	15 X85673	20 X85673	20 X85673	10 X85673	10 X85673
18F	35 X85669	25 X85673	20 X85673	25 X85673	30 X85669	20 X85673	20 X85673
17F	30 X85669	25 X85673	25 X85673	10 X85673	20 X85673	15 X85673	15 X85673
16F	30 X85669	25 X85673	10 X85673	30 X85669	20 X85673	25 X85673	25 X85673
15F	35 X85669	30 X85669	10 X85673	20 X85673	30 X85669	20 X85673	20 X85673
12F	35 X85669	20 X85673	15 X85673	20 X85673	20 X85673	15 X85673	15 X85673
11F	35 X85669	25 X85673	20 X85673	30 X85669	30 X85669	20 X85673	20 X85673
10F		25 X85673	20 X85673	30 X85669	30 X85669	20 X85673	20 X85673
9F			20 X85673	25 X85673	25 X85673	20 X85673	20 X85673
8F							
7F			25 X85673	25 X85673	35 X85673	30 X85669	30 X85669
6F							

說明：

(1) 例26F.API-T210為編號API-T210(26F)數量1件，各層都為1件

(2) X85673型材寬為25，X為地盤覆尺實際數(需依覆尺削除多餘部分)

(3) X85669型材寬為50，X為地盤覆尺實際數(需依覆尺削除多餘部分)

名稱	室內立拆圖	制圖	鞠章芳	2019.09.05	修改	A	B
材料	X85673/X85669	復核	謝永林	2019.09.09	日期	2019.10.9	2019.11.08
顏色	UCT803649 FXL-3	批准	Jason		圖號	API-T101(1)	

EG-DWG3

美特鋁質 有限公司
MIDI Aluminium Fabricator Ltd.

取消

工程號	J-837	地盤	觀塘裕民坊

物料編號	L	數量	位置	樓層	分格1	分格2	分格3	分格4	總寬	備註
API-T301	1807.5	15	T3CW F-1	10-26F，28F	1107.5	450.0			1557.5	修改數量
API-T302	2085.0	21	T3CW F-1	10-26F，28-35F	650.0	1525.0			2175.0	修改數量
API-T303	2085.0	21	T3CW F-1	10-26F，28-35F	1525.0	650.0			2175.0	修改數量
API-T304	2085.0	21	T3CW E-1	10-26F，28-35F	650.0	1525.0			2175.0	修改數量
API-T305	2017.5	21	T3CW E-1	10-26F，28-35F	1142.5	650.0	200.0		1992.5	修改數量
API-T306	1935.0	21	T3CW E-1	10-26F，28-35F	985.0	650.0			1635.0	修改數量
API-T307	1677.5	21	T3CW M-1	10-26F，28-35F	1117.5	650.0			1767.5	修改數量
API-T308	1517.5	17	T3CW M-1	10-26F,28-30F	450.0	767.5			1217.5	修改數量
API-T309	1677.5	21	T3CW L-2	10-26F，28-35F	1117.5	650.0			1767.5	修改數量
API-T310	1677.5	21	T3CW K-1	10-26F，28-35F	650.0	1117.5			1767.5	修改數量
API-T311	1602.5	21	T3CW J-1	10-26F，28-35F	650.0	1042.5			1692.5	修改數量
API-T312	605.0	0	T3CW H-3	10-26F	650.0				650.0	取消
API-T314	1602.5	21	T3CW H-1	10-26F，28-35F	650.0	1042.5			1692.5	修改數量
API-T315	1677.5	21	T3CW C-2	10-26F，28-35F	1117.5	650.0			1767.5	修改數量
API-T316	2017.5	21	T3CW B-2	10-26F，28-35F	200.0	650.0	1142.5		1992.5	修改數量
API-T317	2085.0	21	T3CW B-2	10-26F，28-35F	1525.0	650.0			2175.0	修改數量
API-T318	2370.0	21	T3CW B-1	10-26F，28-35F	450.0	1560.0	450.0		2460.0	修改數量
API-T319	2370.0	21	T3CW A-2	10-26F，28-35F	450.0	1560.0	450.0		2460.0	修改數量
API-T320	2085.0	21	T3CW A-1	10-26F，28-35F	650.0	1525.0			2175.0	修改數量
API-T321	2017.5	21	T3CW A-1	10-26F，28-35F	1142.5	650.0	200.0		1992.5	修改數量
API-T322	1695.0	21	T3CW F-2	10-26F，28-35F	1235.0	550.0			1785.0	修改數量
API-T323	2120.0	21	T3CW F-2	10-26F，28-35F	450.0	1310.0	450.0		2210.0	修改數量

物料編號	L	數量	位置	樓層	分格1	分格2	分格3	分格4	總寬	備註
API-T501	2530.0	17	T5CW A-2	10-26F，28-30F	450.0	1720.0	450.0		2620.0	修改寬度/數量
API-T502	2125.0	0	T5CW A-2	10-26F	450.0	1720.0			2170.0	取消
API-T503	1845.0	17	T5CW A-1	10-26F，28-30F	550.0	1385.0			1935.0	修改數量
API-T504	1667.5	17	T5CW N-1	10-26F，28-30F	917.5	450.0			1367.5	修改數量
API-T505	2085.0	17	T5CW N-1	10-26F，28-30F	1525.0	650.0			2175.0	修改數量
API-T506	2092.5	17	T5CW N-1	10-26F，28-30F	1217.5	650.0	200.0		2067.5	修改數量
API-T507	2092.5	17	T5CW M-2	10-26F，28-30F	200.0	650.0	1217.5		2067.5	修改數量
API-T508	2085.0	17	T5CW M-2	10-26F，28-30F	650.0	1525.0			2175.0	修改數量
API-T509	1807.5	17	T5CW M-2	10-26F，28-30F	450.0	1107.5			1557.5	修改數量
API-T510	2320.0	17	T5CW M-1	10-26F，28-30F	450.0	1510.0	450.0		2410.0	修改數量
API-T511	2320.0	17	T5CW L-2	10-26F，28-30F	450.0	1510.0	450.0		2410.0	修改數量
API-T512	1507.5	17	T5CW L-1	10-26F，28-30F	807.5	450.0			1257.5	修改數量
API-T513	2082.5	17	T5CW L-1	10-26F，28-30F	1522.5	650.0			2172.5	修改數量
API-T514	2095.0	17	T5CW L-1	10-26F，28-30F	1220.0	650.0	200.0		2070.0	修改數量
API-T515	1292.5	17	T5CW JK-1	10-26F，28-30F	450.0	642.5			1092.5	修改數量
API-T516	1292.5	17	T5CW JK-1	10-26F，28-30F	642.5	450.0			1092.5	修改數量
API-T517	1407.5	17	T5CW JK-1	10-26F，28-30F	450.0	727.5			1177.5	修改數量
API-T518	2495.0	17	T5CW H-3	10-26F，28-30F	450.0	1685.0	450.0		2585.0	修改寬度/數量
API-T519	405.0	0	T5CW H-3	10-26F	450.0				450.0	取消
API-T520	2085.0	17	T5CW H-2	10-26F，28-30F	650.0	1525.0			2175.0	修改數量
API-T521	2092.5	17	T5CW H-2	10-26F，28-30F	1217.5	650.0	200.0		2067.5	修改數量
API-T522	1602.5	17	T5CW G-1	10-26F，28-30F	650.0	1042.5			1692.5	修改數量
API-T523	1677.5	17	T5CW F-2	10-26F，28-30F	1117.5	650			1767.5	修改數量
API-T524	1677.5	17	T5CW E-1	10-26F，28-30F	650.0	1117.5			1767.5	修改數量
API-T525	1677.5	17	T5CW D-2	10-26F，28-30F	1117.5	650.0			1767.5	修改數量
API-T526	2350.0	9	T5CW C-1	10-20F	200.0	650.0	1160.0	200.0	2210.0	
API-T527	1542.5	10	T5CW C-1	10-21F	792.5	450.0			1242.5	
API-T528	2142.5	17	T5CW A-3	10-26F，28-30F	650.0	1582.5			2232.5	修改數量
API-T529	2142.5	17	T5CW A-3	10-26F，28-30F	1582.5	650.0			2232.5	修改數量
API-T530	1807.5	10	T5CW A-3	10-21F	450.0	1107.5			1557.5	修改數量
API-T531	1535.0	7	T5CW C-1	22-26F,28-30F	650.0	885.0			1535.0	修改數量
API-T532	2092.5	7	T5CW C-1	22-26F,28-30F	200.0	650.0	1217.5		2067.5	修改寬度/數量
API-T533	2085.0	7	T5CW C-1	22-26F,28-30F	1525.0	650.0			2175.0	修改數量

名稱	室內山拆圖	制圖	鞠章芳	2019.09.05	修改	A		
材料	X85673	復核	謝永林	2019.09.09	日期	2019.10.9		
顏色	UCT803649 FXL-3	批准	Jason		圖號	API-T101(2)		

EG-DWG3


美特鋁質 有限公司
MIDI Aluminium Fabricator Ltd.


工程號	J-837	地盤	觀塘裕民坊

數據尺寸見后頁


依據EI/1176地盤覆尺數修改

非見光位不用做保護

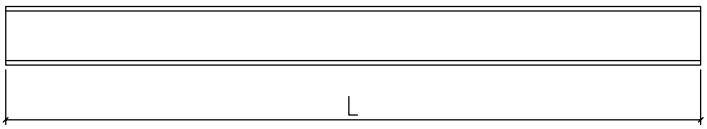

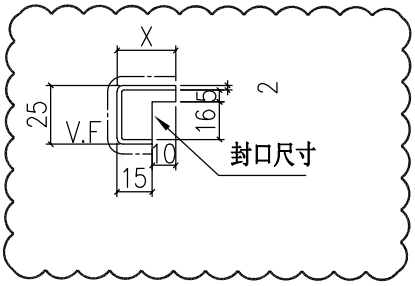

地盤安裝

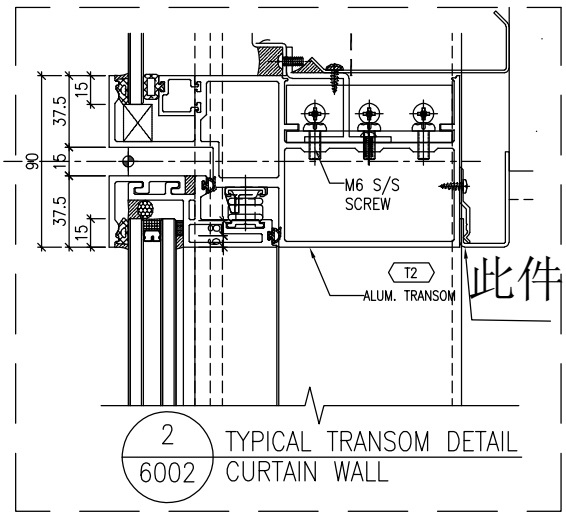

名稱	室內立拆圖	制圖	鞠章芳	2019.09.05	修改	A	B	
材料	X85673/X85669	復核	謝永林	2019.09.09	日期	2019.10.9	2019.11.08	
顏色	UCT803649 FXL-3	批准	Jason		圖號	API-SD-101		

EG-DWG3

美特鋁質 有限公司
MIDI Aluminium Fabricator Ltd.

工程號	J-837	地盤	觀塘裕民坊

單位	T1G單位	T1E單位	T1A單位	T1B單位	T1J單位	T1H單位	T2B單位	T2A單位	T2M單位	T2L單位	T3B單位	T3A單位
位置	G1	E1	A2	B2	J1	H2	B2	A1	M2	L1	B2	A1
	主房	主房	主房	主房	主房	主房	主房	主房	主房	主房	主房	主房
長度	1437	1497	1537	1537	1490	1137	1437	1437	1437	972	1437	1437
高度	X	X	X	X	X	X	X	X	X	X	X	X
樓層/物料編號	API-SD-101	API-SD-104	API-SD-109	API-SD-110	API-SD-121	API-SD-123	API-SD-212	API-SD-213	API-SD-216	API-SD-218	API-SD-315	API-SD-316
26F	20 X85673	25 X85673	20 X85673	25 X85673	10 X85673	25 X85673	25 X85673	20 X85673	30 X85669	20 X85669	20 X85673	20 X85673
25F	20 X85673	25 X85673	20 X85673	25 X85673	15 X85673	25 X85673	25 X85673	20 X85673	20 X85673	15 X85673	15 X85673	15 X85673
23F	20 X85673	30 X85669	20 X85673	25 X85673	15 X85673	25 X85673	30 X85669	20 X85673	20 X85673	20 X85673	20 X85673	20 X85673
22F	20 X85673	35 X85669	20 X85673	20 X85673	20 X85673	25 X85673	20 X85673	25 X85673	30 X85669	10 X85673	15 X85673	15 X85673
21F	25 X85673	35 X85669	20 X85673	25 X85673	20 X85673	25 X85673	35 X85669	25 X85673	25 X85673	25 X85673	15 X85673	15 X85673
20F	20 X85673	30 X85669	25 X85673	25 X85673	15 X85673	25 X85673	25 X85673	25 X85673	25 X85673	20 X85673	10 X85673	10 X85673
19F	20 X85673	25 X85673	20 X85673	20 X85673	15 X85673	25 X85673	25 X85673	25 X85673	30 X85669	20 X85673	20 X85673	20 X85673
18F	25 X85673	25 X85673	10 X85673	25 X85673	20 X85673	25 X85673	25 X85673	20 X85673	35 X85669	20 X85673	20 X85673	20 X85673
17F	20 X85673	25 X85673	15 X85673	25 X85673	15 X85673	20 X85673	25 X85673	25 X85673	25 X85673	10 X85673	10 X85673	10 X85673
16F	15 X85673	25 X85673	25 X85673	25 X85673	15 X85673	20 X85673	25 X85673	20 X85673	20 X85673	20 X85673	10 X85673	10 X85673
15F	25 X85673	25 X85673	30 X85669	30 X85669	10 X85673	20 X85673	25 X85673	25 X85673	30 X85669	20 X85673	20 X85673	15 X85673
12F	20 X85673	30 X85669	20 X85673	30 X85669	10 X85673	20 X85673	25 X85673	25 X85673	25 X85673	25 X85673	20 X85673	10 X85673
11F	20 X85673	25 X85673	25 X85673	25 X85673	10 X85673	20 X85673	25 X85673	30 X85669	25 X85673	25 X85673	15 X85673	20 X85673
10F	25 X85673	25 X85673	30 X85669	30 X85669	25 X85673	25 X85673			25 X85673	25 X85673	25 X85673	25 X85673
9F	30 X85669	25 X85673	25 X85673	30 X85669	25 X85673	30 X85669					25 X85673	20 X85673
8F												
7F	25 X85673	25 X85673	20 X85673	30 X85669	20 X85673	25 X85673					25 X85673	25 X85673
6F												

(1) 例26F,API-SD-101為編號API-SD-101(26F)數量1件，各層都為1件

(2) X85673型材寬為25，X為地盤覆尺實際數(需依覆尺刪除多餘部分)

(3) X85669型材寬為50，X為地盤覆尺實際數(需依覆尺刪除多餘部分)

說明：

名稱	室內立拆圖	制圖	鞠章芳	2019.09.05	修改	A	B
材料	X85673/X85669	復核	謝永林	2019.09.09	日期	2019.10.9	2019.11.08
顏色	UCT803649 FXL-3	批准	Jason		圖號	API-SD-101(1)	

EG-DWG3

美特鋁質 有限公司
MIDI Aluminium Fabricator Ltd.

取消

工程號	J-837	地盤	觀塘裕民坊

物料編號	L	總數量	使用位置	樓層	分格1	分格2	總寬	備註
API-SD-301	1697.5	21	T3CWF-1	10-26F,28-35F	1367.5	450.0	1817.5	修改數量
API-SD-302	1497.5	21	T3CWE-1	10-26F,28-35F	1167.5	450.0	1617.5	修改數量
API-SD-303	1365.0	21	T3CWM-2	10-26F,28-35F	835.0	650.0	1485.0	修改數量
API-SD-304	1097.5	21	T3CWL-2	10-26F,28-35F	767.5	450.0	1217.5	修改數量
API-SD-305	1515.0	21	T3CWL-1	10-26F,28-35F	985.0	650.0	1635.0	修改數量
API-SD-306	1465.0	21	T3CWK-2	10-26F,28-35F	935.0	650.0	1585.0	修改數量
API-SD-307	1097.5	21	T3CWK-1	10-26F,28-35F	767.5	450.0	1217.5	修改數量
API-SD-308	1190.0	21	T3CWJ-2	10-26F,28-35F	860.0	450.0	1310.0	修改數量
API-SD-309	1097.5	21	T3CWJ-1	10-26F,28-35F	767.5	450.0	1217.5	修改數量
API-SD-311	1347.5	21	T3CWH-1	10-26F,28-35F	817.5	650.0	1467.5	修改數量
API-SD-312	1097.5	21	T3CWC-2	10-26F,28-35F	767.5	450.0	1217.5	修改數量
API-SD-313	1465.0	21	T3CWC-1	10-26F,28-35F	935.0	650.0	1585.0	修改數量
API-SD-314	1915.0	21	T3CWB-2	10-26F,28-35F	1385.0	650.0	2035.0	修改數量
API-SD-315	1437.5	21	T3CWB-2	10-26F,28-35F	907.5	650.0	1557.5	修改數量
API-SD-316	1437.5	21	T3CWA-1	10-26F,28-35F	907.5	650.0	1557.5	修改數量
API-SD-317	1815.0	21	T3CWA-1	10-26F,28-35F	1285.0	650.0	1935.0	修改數量
API-SD-318	1146.0	21	T3CWD-1	10-26F,28-35F	816.0	450.0	1266.0	修改數量
API-SD-319	1097.5	21	T3CWD-1	10-26F,28-35F	767.5	450.0	1217.5	修改數量
API-SD-320	1097.5	21	T3CWG-1	10-26F,28-35F	767.5	450.0	1217.5	修改數量
API-SD-321	1147.5	21	T3CWG-1	10-26F,28-35F	817.5	450.0	1267.5	修改數量
API-SD-322	1437.5	6	T3CWF-1	29-35F	1107.5	450.0	1557.5	新增
API-SD-324	1097.5	4	T3CWM-1	31-35F	767.5	450.0	1217.5	新增

物料編號	L	總數量	使用位置	樓層	分格1	分格2	總寬	備註
API-SD-501	1590.0	17	T5CWN-1	10-26F,28-30F	1060.0	650.0	1710.0	修改數量
API-SD-502	1790.0	17	T5CWM-2	10-26F,28-30F	1260.0	650.0	1910.0	修改數量
API-SD-503	1540.0	17	T5CWL-1	10-26F,28-30F	1010.0	650.0	1660.0	修改數量
API-SD-504	1232.5	17	T5CWJK-1	10-26F,28-30F	712.5	380.0	1092.5	修改數量
API-SD-505	1237.5	17	T5CWH-2	10-26F,28-30F	907.5	450.0	1357.5	修改數量
API-SD-506	1465.0	17	T5CWH-1	10-26F,28-30F	935.0	650.0	1585.0	修改數量
API-SD-507	1415.0	17	T5CWG-2	10-26F,28-30F	885.0	650.0	1535.0	修改數量
API-SD-508	1097.5	17	T5CWG-1	10-26F,28-30F	767.5	450.0	1217.5	修改數量
API-SD-509	1097.5	17	T5CWF-2	10-26F,28-30F	767.5	450.0	1217.5	修改數量
API-SD-510	1465.0	17	T5CWF-1	10-26F,28-30F	935.0	650.0	1585.0	修改數量
API-SD-511	1490.0	17	T5CWE-2	10-26F,28-30F	960.0	650.0	1610.0	修改數量
API-SD-512	1097.5	17	T5CWE-1	10-26F,28-30F	767.5	450.0	1217.5	修改數量
API-SD-513	1097.5	17	T5CWD-2	10-26F,28-30F	767.5	450.0	1217.5	修改數量
API-SD-514	1490.0	17	T5CWD-1	10-26F,28-30F	960.0	650.0	1610.0	修改數量
API-SD-515	1415.0	10	T5CWC-1	10-21F	885.0	650.0	1535.0	
API-SD-517	1319.0	10	T5CWC-1	10-21F	989.0	450.0	1439.0	
API-SD-518	1810.0	17	T5CWA-3	10-26F,28-30F	1480.0	450.0	1930.0	修改數量
API-SD-519	775.0	7	T5CWC-1	22-26F,28-30F	995.0	0.0	995.0	修改數量
API-SD-520	1523.0	7	T5CWC-1	22-26F,28-30F	993.0	650.0	1643.0	修改數量
API-SD-521	1437.5	7	T5CWA-3	22-26F,28-30F	1107.5	450.0	1557.5	修改數量

名稱	室內面拆圖	制圖	鞠章芳	2019.09.05	修改	A		
材料	X85673	復核	謝永林	2019.09.09	日期	2019.10.9		
顏色	UCT803649 FXL-3	批准	Jason		圖號	API-SD-101(2)		

EG-DWG3


美特鋁質 有限公司
MIDI Aluminium Fabricator Ltd.


工程號	J-837	地盤	觀塘裕民坊

數據尺寸見后頁

依據EI/1176地盤覆尺數修改

非見光位不用做保護

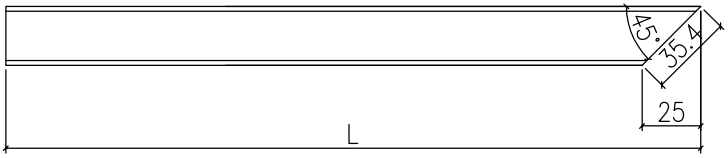


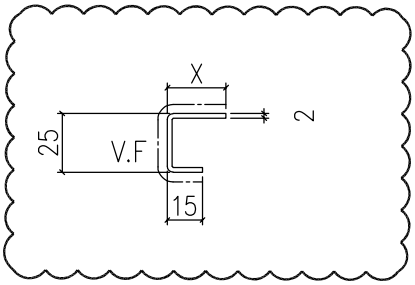

*做法與原來一樣

待定

地盤安裝

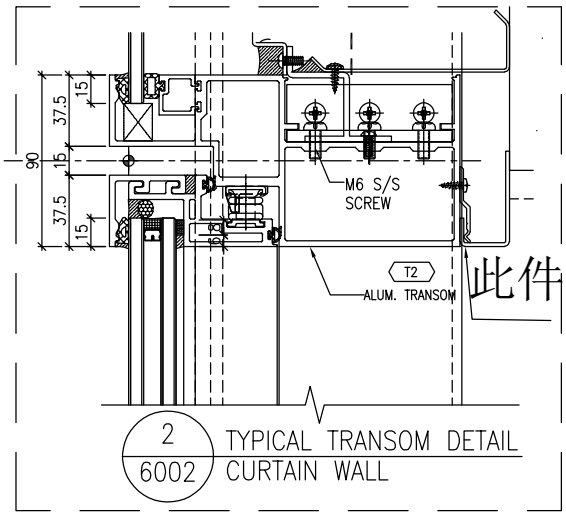

名稱	室內正拆圖	制圖	鞠章芳	2019.09.05	修改	A	B	
材料	X85673/X85669	復核	謝永林	2019.09.09	日期	2019.10.9	2019.11.08	
顏色	UCT803649 FXL-3	批准	Jason		圖號	API-SD-111		

EG-DWG3

美特鋁質 有限公司
MIDI Aluminium Fabricator Ltd.

工程號	J-837	地盤	觀塘裕民坊

單位	T1B單位		T3H單位								
位置	B1		H3								
	廳		主房								
長度	1791		2431								
高度	X		X								
樓層/物料編號		API-SD-111		API-T313							
26F	25	X85673	15	X85673							
25F	10	X85673	20	X85673							
23F	20	X85673	15	X85673							
22F	25	X85673	15	X85673							
21F	20	X85673	15	X85673							
20F	25	X85673	15	X85673							
19F	20	X85673	25	X85673							
18F	20	X85673	20	X85673							
17F	20	X85673	30	X85669							
16F	30	X85669	20	X85673							
15F	30	X85669	20	X85673							
12F	30	X85669	15	X85673							
11F	25	X85673	10	X85673							
10F	30	X85669	30	X85669							
9F	20	X85673	25	X85673							
8F											
7F	20	X85673	25	X85673							
6F											

說明：	（1）例26F,API-SD-111為編號API-SD-111(26F)數量1件，各層都為1件
	（2）X85673型材寬為25，X為地盤覆尺實際數(需依覆尺削除多餘部分）
	（3）X85669型材寬為50，X為地盤覆尺實際數(需依覆尺削除多餘部分）

名稱	室內立拆圖	制圖	鞠章芳	2019.11.08	修改	新增		
材料	X85673/X85669	復核	謝永林	2019.11.13	日期			
顏色	UCT803649 FXL-3	批准	Jason		圖號	API-SD-111(1)		

EG-DWG3


美特鋁質 有限公司
MIDI Aluminium Fabricator Ltd.

工程號	J-837	地盤	觀塘裕民坊

數據尺寸見后頁

依據EI/1176地盤覆尺數修改


非見光位不用做保護

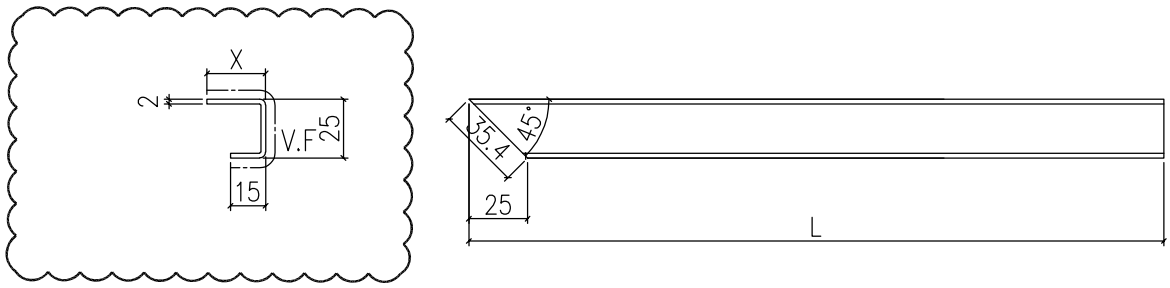

*做法與原來一樣

待定

地盤安裝

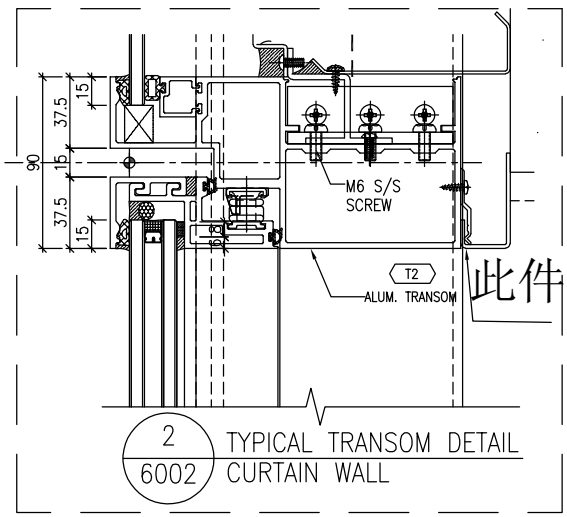

名稱	室內正拆圖	制圖	鞠章芳	2019.09.05	修改	A	B	
材料	X85673/X85669	復核	謝永林	2019.09.09	日期	2019.10.9	2019.11.08	
顏色	UCT803649 FXL-3	批准	Jason		圖號	API-T123		

EG-DWG3

美特鋁質 有限公司
MIDI Aluminium Fabricator Ltd.

工程號	J-837	地盤	觀塘裕民坊

單位	T1B單位		T3H單位								
位置	B1		H2								
	廳		主房								
長度	816		1191								
高度	X		X								
樓層/物料編號		API-T123		API-SD-310							
26F	25	X85673	15	X85673							
25F	10	X85673	20	X85673							
23F	20	X85673	15	X85673							
22F	25	X85673	15	X85673							
21F	20	X85673	15	X85673							
20F	25	X85673	15	X85673							
19F	20	X85673	25	X85673							
18F	20	X85673	20	X85673							
17F	20	X85673	30	X85669							
16F	30	X85669	20	X85673							
15F	30	X85669	20	X85673							
12F	30	X85669	15	X85673							
11F	25	X85673	10	X85673							
10F	30	X85669	30	X85669							
9F	20	X85673	25	X85673							
8F											
7F	20	X85673	25	X85673							
6F											

說明：	（1）例26F,API-T123為編號API-T123(26F)數量1件，各層都為1件
	（2）X85673型材寬為25，X為地盤覆尺實際數(需依覆尺削除多餘部分）
	（3）X85669型材寬為50，X為地盤覆尺實際數(需依覆尺削除多餘部分）

名稱	室內立拆圖	制圖	鞠章芳	2019.11.08	修改	新增		
材料	X85673/X85669	復核	謝永林	2019.11.13	日期			
顏色	UCT803649 FXL-3	批准	Jason		圖號	API-T123(1)		


EG-DWG3


美特鋁質 有限公司
MIDI Aluminium Fabricator Ltd.

工程號	J-837	地盤	觀塘裕民坊

物料編號	L	數量	使用位置	樓層	分格尺寸	備註
API-T29W	1075.0	16	T1CW G-1	33-50F	1075.0	修改數量


非見光位不用做保護

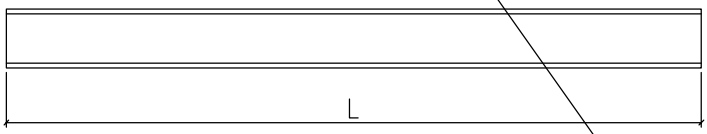

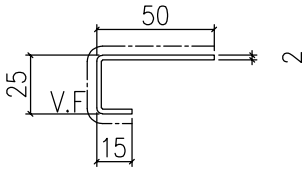

取消

地盤安裝

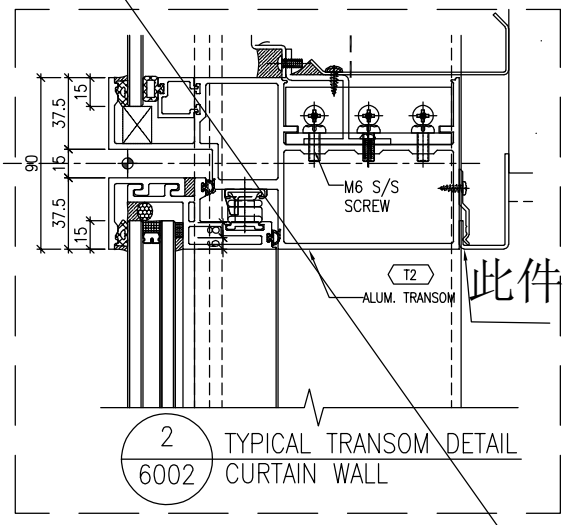

2 / 6002 TYPICAL TRANSOM DETAIL CURTAIN WALL

名稱	室內正拆圖	制圖	鞠章芳	2019.09.05	修改	A		
材料	X85669	復核	謝永林	2019.09.09	日期	2019.10.9		
顏色	UCT803649 FXL-3	批准	Jason		圖號	API-T29W		

EG-DWG3


美特鋁質 有限公司
MIDI Aluminium Fabricator Ltd.

工程號	J-837	地盤	觀塘裕民坊

數據尺寸見后頁


非見光位不用做保護



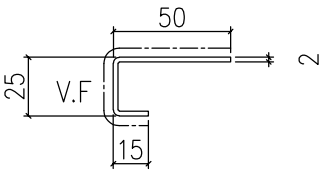

取消

地盤安裝

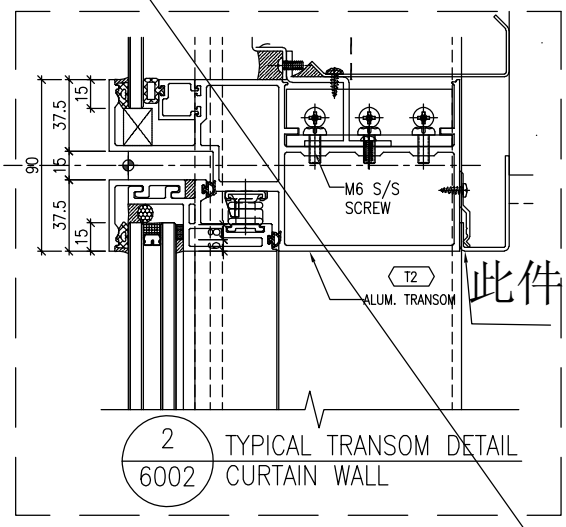

2 / 6002 TYPICAL TRANSOM DETAIL CURTAIN WALL

名稱	室內正拆圖	制圖	鞠章芳	2019.09.05	修改	A		
材料	X85669	復核	謝永林	2019.09.09	日期	2019.10.9		
顏色	UCT803649 FXL-3	批准	Jason		圖號	API-T101W		

EG-DWG3

美特鋁質 有限公司
MIDI Aluminium Fabricator Ltd.

取消

工程號	J-837	地盤	觀塘裕民坊

物料編號	L	數量	使用位置	樓層	分格1	分格2	分格3	分格4	總寬	備註
API-T101W	2520.0	16	T1CW H-1	33-50F	450.0	1710.0	450.0		2610.0	修改寬度/數量
API-T102W	2115.0	0	T1CW H-1	28-50F	450.0	1710.0			2160.0	取消
API-T103W	2520.0	16	T1CW G-2	33-50F	450.0	1710.0	450.0		2610.0	修改寬度/數量
API-T104W	405.0	0	T1CW G-2	28-50F	450.0				450.0	取消
API-T105W	2085.0	16	T1CW G-1	33-50F	650.0	1525.0			2175.0	修改數量
API-T106W	2017.5	16	T1CW G-1	33-50F	1142.5	650.0	200.0		1992.5	修改數量
API-T107W	2217.5	16	T1CW F-2	33-50F	650.0	1657.5			2307.5	修改數量
API-T108W	1602.5	16	T1CW F-2	33-50F	650.0	1042.5			1692.5	修改數量
API-T109W	3245.0	16	T1CW E-2	33-50F	755.0	450.0	1680.0	450.0	3335.0	修改寬度/數量
API-T110W	2085.0	0	T1CW E-2	28-50F	1680.0	450.0			2130.0	取消
API-T111W	2252.5	16	T1CW E-1	33-50F	650.0	1692.5			2342.5	修改數量
API-T112W	1685.0	15	T1CW D-1	33-49F	200.0	810.0	650.0		1660.0	修改數量
API-T113W	1602.5	15	T1CW A-2	33-49F	650.0	1042.5			1692.5	修改數量
API-T114W	2085.0	15	T1CW A-2	33-49F	1525.0	650.0			2175.0	修改數量
API-T115W	2085.0	15	T1CW A-2	33-49F	650.0	1525.0			2175.0	修改數量
API-T116W	2720.0	16	T1CW A-1	33-50F	450.0	1910.0	450.0		2810.0	修改寬度/數量
API-T117W	2315.0	0	T1CW A-1	28-50F	1910.0	450.0			2360.0	取消
API-T118W	1460.0	16	T1CW A-1	33-50F	550.0	1000.0			1550.0	修改數量
API-T119W	2170.0	16	T1CW B-3	33-50F	450.0	1360.0	450.0		2260.0	修改數量
API-T120W	2560.0	16	T1CW B-2	33-50F	650.0	2000.0			2650.0	修改寬度/數量
API-T121W	1955.0	0	T1CW B-2	28-50F	2000.0				2000.0	取消
API-T122W	2227.5	16	T1CW B-2	33-50F	1667.5	650.0			2317.5	修改數量
API-T124W	2092.5	16	T1CW C-1	33-50F	200.0	650.0	1217.5		2067.5	修改數量
API-T125W	2085.0	16	T1CW C-1	33-50F	1525.0	650.0			2175.0	修改數量
API-T126W	1677.5	16	T1CW M-1	33-50F	650.0	1117.5			1767.5	修改數量
API-T127W	1677.5	16	T1CW L-2	33-50F	1117.5	650.0			1767.5	修改數量
API-T128W	1677.5	16	T1CW K-1	33-50F	650.0	1117.5			1767.5	修改數量
API-T129W	1032.5	16	T1CW K-1	33-50F	917.5				917.5	修改數量
API-T130W	1032.5	16	T1CW J-2	33-50F	917.5				917.5	修改數量
API-T131W	1677.5	16	T1CW J-2	33-50F	1117.5	650.0	0.0		1767.5	修改數量
API-T132W	2017.5	16	T1CW H-2	33-50F	200.0	650.0	1142.5		1992.5	修改數量
API-T133W	2085.0	16	T1CW H-2	33-50F	1525.0	650.0			2175.0	修改數量

物料編號	L	數量	位置	樓層	分格1	分格2	分格3	分格4	總寬	備註
API-T201W	2085.0	7	T2CW H-1	47-53F	650.0	1525.0			2175.0	修改數量
API-T202W	2085.0	7	T2CW H-1	47-53F	1525.0	650.0			2175.0	修改數量
API-T203W	1677.5	7	T2CW G-2	47-53F	1117.5	650.0			1767.5	修改數量
API-T204W	1677.5	8	T2CW F-1	47-55F	650.0	1117.5			1767.5	修改數量
API-T205W	1677.5	8	T2CW E-2	47-55F	1117.5	650.0			1767.5	修改數量
API-T206W	2255.0	8	T2CW C-2	47-55F	200.0	650.0	1380.0		2230.0	修改數量
API-T207W	2255.0	8	T2CW C-2	47-55F	1380.0	650.0	200.0		2230.0	修改數量
API-T208W	2017.5	8	T2CW B-2	47-55F	200.0	650.0	1142.5		1992.5	修改數量
API-T209W	2085.0	8	T2CW B-2	47-55F	1525.0	650.0			2175.0	修改數量
API-T210W	2545.0	8	T2CW B-1	47-55F	450.0	1735.0	450.0		2635.0	修改寬度/數量
API-T211W	2140.0	0	T2CW B-1	28-55F	1735.0	450.0			2185.0	取消
API-T212W	2545.0	8	T2CW A-2	47-55F	450.0	1735.0	450.0		2635.0	修改寬度/數量
API-T213W	405.0	0	T2CW A-2	28-55F	450.0				450.0	取消
API-T214W	2085.0	8	T2CW A-1	47-55F	650.0	1525.0			2175.0	修改數量
API-T215W	2017.5	8	T2CW A-1	47-55F	1142.5	650.0	200.0		1992.5	修改數量
API-T216W	2317.5	8	T2CW N-2	47-55F	650.0	1757.5			2407.5	修改數量
API-T217W	1677.5	8	T2CW N-2	47-55F	1117.5	650.0			1767.5	修改數量
API-T218W	1290.0	8	T2CW N-1	47-55F	610.0	450.0			1060.0	修改數量
API-T219W	1645.0	8	T2CW M-3	47-55F	1185.0	550.0			1735.0	修改數量
API-T220W	2570.0	8	T2CW M-3	47-55F	450.0	1760.0	450.0		2660.0	修改寬度/數量
API-T221W	405.0	0	T2CW M-3	28-55F	450.0				450.0	取消
API-T222W	2085.0	8	T2CW M-2	47-55F	650.0	1525.0			2175.0	修改數量
API-T223W	2017.5	8	T2CW M-2	47-55F	1142.5	650.0	200.0		1992.5	修改數量
API-T224W	1870.0	8	T2CW L-1	47-55F	650.0	1310.0			1960.0	修改數量
API-T225W	2145.0	8	T2CW K-2	47-55F	1585.0	650.0			2235.0	修改數量
API-T226W	1602.5	8	T2CW J-1	47-55F	1042.5	650			1692.5	修改數量
API-T227W	2545.0	8	T2CW H-2	47-55F	450	1735	450		2635.0	修改寬度/數量
API-T228W	405.0	0	T2CW H-2	28-55F	450				450.0	取消

名稱	室內山拆圖	制圖	鞠章芳	2019.09.05	修改	A		
材料	X85669	復核	謝永林	2019.09.09	日期	2019.10.9		
顏色	UCT803649 FXL-3	批准	Jason		圖號	API-T101W(1)		

EG-DWG3

美特鋁質 有限公司
MIDL Aluminium Fabricator Ltd.

取消

工程號	J-837	地盤	觀塘裕民坊

物料編號	L	數量	位置	樓層	分格1	分格2	分格3	分格4	總寬	備註
API-T301W	1807.5	0	T3CW F-1	28F	1107.5	450.0			1557.5	取消
API-T302W	2085.0	15	T3CW F-1	36-51F	650.0	1525.0			2175.0	修改數量
API-T303W	2085.0	15	T3CW F-1	36-51F	1525.0	650.0			2175.0	修改數量
API-T304W	2085.0	16	T3CW E-1	36-52F	650.0	1525.0			2175.0	修改數量
API-T305W	2017.5	16	T3CW E-1	36-52F	1142.5	650.0	200.0		1992.5	修改數量
API-T306W	1935.0	1	T3CW E-1	36F	985.0	650.0			1635.0	修改數量
API-T307W	1677.5	16	T3CW M-1	36-52F	1117.5	650.0			1767.5	修改數量
API-T308W	1517.5	0	T3CW M-1	28-30F	450.0	767.5			1217.5	取消
API-T309W	1677.5	16	T3CW L-2	36-52F	1117.5	650.0			1767.5	修改數量
API-T310W	1677.5	15	T3CW K-1	36-51F	650.0	1117.5			1767.5	修改數量
API-T311W	1602.5	15	T3CW J-1	36-51F	650.0	1042.5			1692.5	修改數量
API-T312W	605.0	0	T3CW H-3	28-52F	650.0				650.0	取消
API-T314W	1602.5	15	T3CW H-1	36-51F	650.0	1042.5			1692.5	修改數量
API-T315W	1677.5	16	T3CW C-2	36-52F	1117.5	650.0			1767.5	修改數量
API-T316W	2017.5	16	T3CW B-2	36-52F	200.0	650.0	1142.5		1992.5	修改數量
API-T317W	2085.0	16	T3CW B-2	36-52F	1525.0	650.0			2175.0	修改數量
API-T318W	2370.0	16	T3CW B-1	36-52F	450.0	1560.0	450.0		2460.0	修改數量
API-T319W	2370.0	16	T3CW A-2	36-52F	450.0	1560.0	450.0		2460.0	修改數量
API-T320W	2085.0	16	T3CW A-1	36-52F	650.0	1525.0			2175.0	修改數量
API-T321W	2017.5	16	T3CW A-1	36-52F	1142.5	650.0	200.0		1992.5	修改數量
API-T322W	1695.0	16	T3CW F-2	36-52F	1235.0	550.0			1785.0	修改數量
API-T323W	2120.0	16	T3CW F-2	36-52F	450.0	1310.0	450.0		2210.0	修改數量

物料編號	L	數量	位置	樓層	分格1	分格2	分格3	分格4	總寬	備註
API-T501W	2530.0	19	T5CW A-2	31-51F	450.0	1720.0	450.0		2620.0	修改寬度/數量
API-T502W	2125.0	0	T5CW A-2	28-51F	450.0	1720.0			2170.0	取消
API-T503W	1845.0	19	T5CW A-1	31-51F	550.0	1385.0			1935.0	修改數量
API-T504W	1667.5	18	T5CW N-1	31-50F	917.5	450.0			1367.5	修改數量
API-T505W	2085.0	18	T5CW N-1	31-50F	1525.0	650.0			2175.0	修改數量
API-T506W	2092.5	18	T5CW N-1	31-50F	1217.5	650.0	200.0		2067.5	修改數量
API-T507W	2092.5	18	T5CW M-2	31-50F	200.0	650.0	1217.5		2067.5	修改數量
API-T508W	2085.0	18	T5CW M-2	31-50F	650.0	1525.0			2175.0	修改數量
API-T509W	1807.5	18	T5CW M-2	31-50F	450.0	1107.5			1557.5	修改數量
API-T510W	2320.0	18	T5CW M-1	31-50F	450.0	1510.0	450.0		2410.0	修改數量
API-T511W	2320.0	18	T5CW L-2	31-50F	450.0	1510.0	450.0		2410.0	修改數量
API-T512W	1507.5	18	T5CW L-1	31-50F	807.5	450.0			1257.5	修改數量
API-T513W	2082.5	18	T5CW L-1	31-50F	1522.5	650.0			2172.5	修改數量
API-T514W	2095.0	18	T5CW L-1	31-50F	1220.0	650.0	200.0		2070.0	修改數量
API-T515W	1292.5	18	T5CW JK-1	31-50F	450.0	642.5			1092.5	修改數量
API-T516W	1292.5	18	T5CW JK-1	31-50F	642.5	450.0			1092.5	修改數量
API-T517W	1407.5	18	T5CW JK-1	31-50F	450.0	727.5			1177.5	修改數量
API-T518W	2495.0	18	T5CW H-3	31-50F	450.0	1685.0	450.0		2585.0	修改寬度/數量
API-T519W	405.0	0	T5CW H-3	28-50F	450.0				450.0	取消
API-T520W	2085.0	18	T5CW H-2	31-50F	650.0	1525.0			2175.0	修改數量
API-T521W	2092.5	18	T5CW H-2	31-50F	1217.5	650.0	200.0		2067.5	修改數量
API-T522W	1602.5	18	T5CW G-1	31-50F	650.0	1042.5			1692.5	修改數量
API-T523W	1677.5	19	T5CW F-2	31-51F	1117.5	650			1767.5	修改數量
API-T524W	1677.5	19	T5CW E-1	31-51F	650.0	1117.5			1767.5	修改數量
API-T525W	1677.5	19	T5CW D-2	31-51F	1117.5	650.0			1767.5	修改數量
API-T528W	2142.5	18	T5CW A-3	31-50F	650.0	1582.5			2232.5	修改數量
API-T529W	2142.5	18	T5CW A-3	31-50F	1582.5	650.0			2232.5	修改數量
API-T531W	1535.0	18	T5CW C-1	31-50F	650.0	885.0			1535.0	修改數量
API-T532W	2092.5	18	T5CW C-1	31-50F	200.0	650.0	1217.5		2067.5	修改寬度/數量
API-T533W	2085.0	18	T5CW C-1	31-50F	1525.0	650.0			2175.0	修改數量

名稱	室內面拆圖	制圖	鞠章芳	2019.09.05	修改	A		
材料	X85669	復核	謝永林	2019.09.09	日期	2019.10.9		
顏色	UCT803649 FXL-3	批准	Jason		圖號	API-T101W(2)		


EG-DWG3


美特鋁質 有限公司
MIDI Aluminium Fabricator Ltd.

工程號	J-837	地盤	觀塘裕民坊

數據尺寸見后頁


非見光位不用做保護

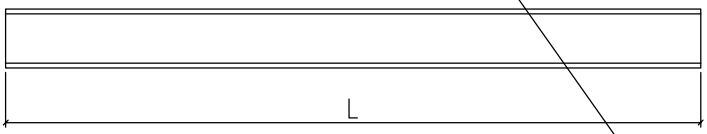

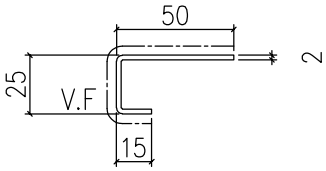

取消

地盤安裝

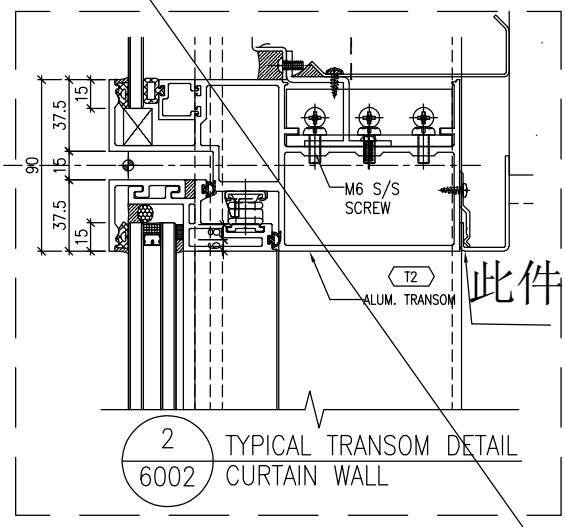

名稱	室內正拆圖	制圖	鞠章芳	2019.09.05	修改	A		
材料	X85669	復核	謝永林	2019.09.09	日期	2019.10.9		
顏色	UCT803649 FXL-3	批准	Jason		圖號	API-SD-101W		

EG-DWG3

美特鋁質 有限公司
MIDL Aluminium Fabricator Ltd.

取消

工程號	J-837	地盤	觀塘裕民坊

物料編號	L	總數量	使用位置	樓層	分格1	分格2	總寬	備註
API-SD-101W	1437.5	16	T1CW G-1	33-50F	907.5	650.0	1557.5	修改數量
API-SD-102W	840.0	16	T1CW G-1	33-50F	1060.0	0.0	1060.0	修改數量
API-SD-103W	1300.0	16	T1CW F-2	33-50F	760.0	400.0	1160.0	修改數量
API-SD-104W	1497.5	16	T1CW E-1	33-50F	967.5	650.0	1617.5	修改數量
API-SD-105W	1422.5	15	T1CW D-1	33-49F	1092.5	450.0	1542.5	修改數量
API-SD-106W	1097.5	15	T1CW D-1	33-49F	767.5	450.0	1217.5	修改數量
API-SD-107W	1465.0	15	T1CW D-1	33-49F	935	650.0	1585.0	修改數量
API-SD-108W	1810.0	15	T1CW A-3	33-49F	1280.0	650.0	1930.0	修改數量
API-SD-109W	1537.5	15	T1CW A-2	33-49F	1007.5	650.0	1657.5	修改數量
API-SD-110W	1537.5	16	T1CWB-2	33-50F	1007.5	650.0	1657.5	修改數量
API-SD-112W	1565.0	16	T1CWC-1	33-50F	1035.0	650.0	1685.0	修改數量
API-SD-113W	1247.5	16	T1CWC-1	33-50F	917.5	450.0	1367.5	修改數量
API-SD-114W	1465.0	16	T1CWM-2	33-50F	935.0	650.0	1585.0	修改數量
API-SD-115W	1097.5	16	T1CWM-1	33-50F	767.5	450.0	1217.5	修改數量
API-SD-116W	1097.5	16	T1CWL-2	33-50F	767.5	450.0	1217.5	修改數量
API-SD-117W	1465.0	16	T1CWL-1	33-50F	935.0	650.0	1585.0	修改數量
API-SD-118W	1465.0	16	T1CWK-2	33-50F	935.0	650.0	1585.0	修改數量
API-SD-121W	1490.0	16	T1CWJ-1	33-50F	960.0	650.0	1610.0	修改數量
API-SD-122W	1665.0	16	T1CWH-2	33-50F	1135.0	650.0	1785.0	修改數量
API-SD-123W	1137.5	16	T1CWH-2	33-50F	807.5	450.0	1257.5	修改數量

物料編號	L	總數量	使用位置	樓層	分格1	分格2	總寬	備註
API-SD-201W	1237.5	7	T2CWH-1	47-53F	907.5	450.0	1357.5	修改數量
API-SD-202W	1347.5	7	T2CWH-1	47-53F	1017.5	450.0	1467.5	修改數量
API-SD-203W	1097.5	7	T2CWG-2	47-53F	767.5	450.0	1217.5	修改數量
API-SD-204W	1465.0	7	T2CWG-2	47-53F	935.0	650.0	1585.0	修改數量
API-SD-205W	1465.0	8	T2CWF-2	47-55F	935.0	650.0	1585.0	修改數量
API-SD-206W	1097.5	8	T2CWF-1	47-55F	767.5	450.0	1217.5	修改數量
API-SD-207W	1097.5	8	T2CWE-2	47-55F	767.5	450.0	1217.5	修改數量
API-SD-208W	1465.0	8	T2CWE-1	47-55F	935.0	650.0	1585.0	修改數量
API-SD-209W	1390.0	8	T2CWD-1	47-55F	860.0	650.0	1510.0	修改數量
API-SD-210W	1390.0	8	T2CWC-1	47-55F	860.0	650.0	1510.0	修改數量
API-SD-211W	1815.0	8	T2CWB-2	47-55F	1285.0	650.0	1935.0	修改數量
API-SD-212W	1437.5	8	T2CWB-2	47-55F	907.5	650.0	1557.5	修改數量
API-SD-213W	1437.5	8	T2CWA-1	47-55F	907.5	650.0	1557.5	修改數量
API-SD-214W	1715.0	8	T2CWA-1	47-55F	1185.0	650.0	1835.0	修改數量
API-SD-216W	1437.5	8	T2CWM-2	47-55F	907.5	650.0	1557.5	修改數量
API-SD-217W	1590.0	8	T2CWM-1	47-55F	1060.0	650.0	1710.0	修改數量
API-SD-218W	972.5	8	T2CWL-2	47-55F	692.5	400.0	1092.5	修改數量
API-SD-219W	1297.5	8	T2CWL-2	47-55F	967.5	450.0	1417.5	修改數量
API-SD-220W	1297.5	8	T2CWK-1	47-55F	967.5	450.0	1417.5	修改數量
API-SD-221W	1010.0	8	T2CWK-1	47-55F	705.0	425.0	1130.0	修改數量
API-SD-222W	1010.0	8	T2CWJ-1	47-55F	705.0	425.0	1130.0	修改數量
API-SD-223W	1190.0	8	T2CWJ-1	47-55F	860.0	450.0	1310.0	修改數量

名稱	室內面拆圖	制圖	鞠章芳	2019.09.05	修改	A		
材料	X85669	復核	謝永林	2019.09.09	日期	2019.10.9		
顏色	UCT803649 FXL-3	批准	Jason		圖號	API-SD-101W(1)		

EG-DWG3

美特鋁質 有限公司
MIDI Aluminium Fabricator Ltd.

取消

工程號	J-837	地盤	觀塘裕民坊

物料編號	L	總數量	使用位置	樓層	分格1	分格2	總寬	備註
API-SD-301W	1697.5	15	T3CWF-1	36-51F	1367.5	450.0	1817.5	修改數量
API-SD-302W	1497.5	16	T3CWE-1	36-52F	1167.5	450.0	1617.5	修改數量
API-SD-303W	1365.0	16	T3CWM-2	36-52F	835.0	650.0	1485.0	修改數量
API-SD-304W	1097.5	16	T3CWL-2	36-52F	767.5	450.0	1217.5	修改數量
API-SD-305W	1515.0	16	T3CWL-1	36-52F	985.0	650.0	1635.0	修改數量
API-SD-306W	1465.0	15	T3CWK-2	36-51F	935.0	650.0	1585.0	修改數量
API-SD-307W	1097.5	15	T3CWK-1	36-51F	767.5	450.0	1217.5	修改數量
API-SD-308W	1190.0	15	T3CWJ-2	36-51F	860.0	450.0	1310.0	修改數量
API-SD-309W	1097.5	15	T3CWJ-1	36-51F	767.5	450.0	1217.5	修改數量
API-SD-311W	1347.5	15	T3CWH-1	36-51F	817.5	650.0	1467.5	修改數量
API-SD-312W	1097.5	16	T3CWC-2	36-52F	767.5	450.0	1217.5	修改數量
API-SD-313W	1465.0	16	T3CWC-1	36-52F	935.0	650.0	1585.0	修改數量
API-SD-314W	1915.0	16	T3CWB-2	36-52F	1385.0	650.0	2035.0	修改數量
API-SD-315W	1437.5	16	T3CWB-2	36-52F	907.5	650.0	1557.5	修改數量
API-SD-316W	1437.5	16	T3CWA-1	36-52F	907.5	650.0	1557.5	修改數量
API-SD-317W	1815.0	16	T3CWA-1	36-52F	1285.0	650.0	1935.0	修改數量
API-SD-318W	1146.0	15	T3CWD-1	36-51F	816.0	450.0	1266.0	修改數量
API-SD-319W	1097.5	15	T3CWD-1	36-51F	767.5	450.0	1217.5	修改數量
API-SD-320W	1097.5	15	T3CWG-1	36-51F	767.5	450.0	1217.5	修改數量
API-SD-321W	1147.5	15	T3CWG-1	36-51F	817.5	450.0	1267.5	修改數量
API-SD-322W	1437.5	15	T3CWF-1	36-51F	1107.5	450.0	1557.5	修改數量
API-SD-323W	1515.0	15	T3CWE-1	37-52F	985.0	650.0	1635.0	修改數量
API-SD-324W	1097.5	16	T3CWM-1	36-52F	767.5	450.0	1217.5	修改數量

物料編號	L	總數量	使用位置	樓層	分格1	分格2	總寬	備註
API-SD-501W	1590.0	18	T5CWN-1	31-50F	1060.0	650.0	1710.0	修改數量
API-SD-502W	1790.0	18	T5CWM-2	31-50F	1260.0	650.0	1910.0	修改數量
API-SD-503W	1540.0	18	T5CWL-1	31-50F	1010.0	650.0	1660.0	修改數量
API-SD-504W	1232.5	18	T5CWJK-1	31-50F	712.5	380.0	1092.5	修改數量
API-SD-505W	1237.5	18	T5CWH-2	31-50F	907.5	450.0	1357.5	修改數量
API-SD-506W	1465.0	18	T5CWH-1	31-50F	935.0	650.0	1585.0	修改數量
API-SD-507W	1415.0	18	T5CWG-2	31-50F	885.0	650.0	1535.0	修改數量
API-SD-508W	1097.5	18	T5CWG-1	31-50F	767.5	450.0	1217.5	修改數量
API-SD-509W	1097.5	19	T5CWF-2	31-51F	767.5	450.0	1217.5	修改數量
API-SD-510W	1465.0	19	T5CWF-1	31-51F	935.0	650.0	1585.0	修改數量
API-SD-511W	1490.0	19	T5CWE-2	31-51F	960.0	650.0	1610.0	修改數量
API-SD-512W	1097.5	19	T5CWE-1	31-51F	767.5	450.0	1217.5	修改數量
API-SD-513W	1097.5	19	T5CWD-2	31-51F	767.5	450.0	1217.5	修改數量
API-SD-514W	1490.0	19	T5CWD-1	31-51F	960.0	650.0	1610.0	修改數量
API-SD-518W	1810.0	18	T5CWA-3	31-50F	1480.0	450.0	1930.0	修改數量
API-SD-519W	775.0	18	T5CWC-1	31-50F	995.0	0.0	995.0	修改數量
API-SD-520W	1523.0	18	T5CWC-1	31-50F	993.0	650.0	1643.0	修改數量
API-SD-521W	1437.5	18	T5CWA-3	31-50F	1107.5	450.0	1557.5	修改數量

名稱	室內面拆圖	制圖	鞠章芳	2019.09.05	修改	A		
材料	X85669	復核	謝永林	2019.09.09	日期	2019.10.9		
顏色	UCT803649 FXL-3	批准	Jason		圖號	API-SD-101W(2)		

EG-DWG3


美特鋁質 有限公司
MIDI Aluminium Fabricator Ltd.


工程號	J-837	地盤	觀塘裕民坊

物料編號	L	數量	位置	樓層	分格1	分格2	分格3	分格4	總寬	備註
API-SD-111W	1791.5	16	T1CW B-1	33-50F	1430.0	650.0	0.0		2080	修改數量
API-T313W	2431.5	16	T3CW H-3	36-52F	650.0	2040.0			2690	修改寬度/數量

取消

非見光位不用做保護

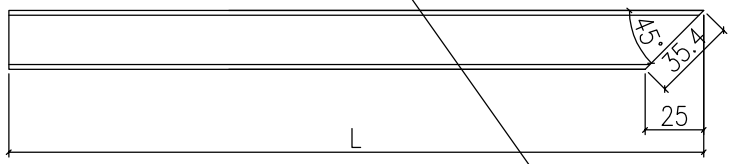


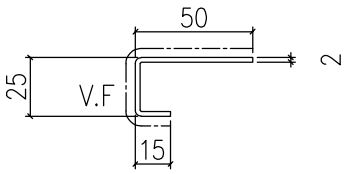

*做法與原來一樣

待定

地盤安裝

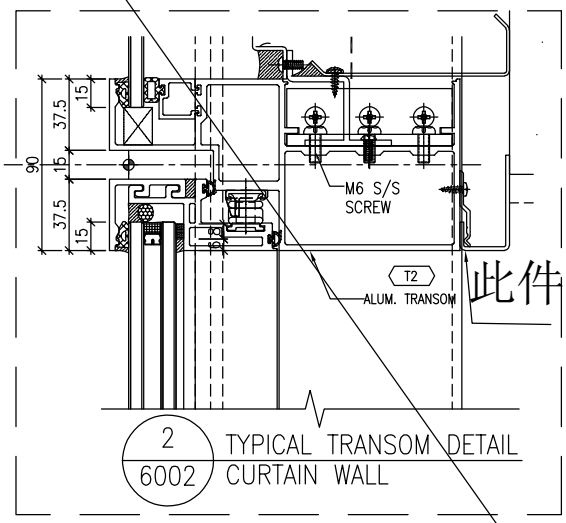

2 / 6002 TYPICAL TRANSOM DETAIL CURTAIN WALL

名稱	室內正拆圖	制圖	鞠章芳	2019.09.05	修改	A		
材料	X85669	復核	謝永林	2019.09.09	日期	2019.10.9		
顏色	UCT803649 FXL-3	批准	Jason		圖號	API-SD-111W		

EG-DWG3


美特鋁質 有限公司
MIDI Aluminium Fabricator Ltd.

工程號	J-837	地盤	觀塘裕民坊

物料編號	L	數量	位置	樓層	分格1	分格2	分格3	分格4	總寬	備註
API-T123W	816.5	16	T1CW B-1	33-50F	1075.0				1075.0	修改數量
API-SD-310W	1191.5	16	T3CWH-2	36-52F	1480.0				1480.0	修改數量

非見光位不用做保護


取消

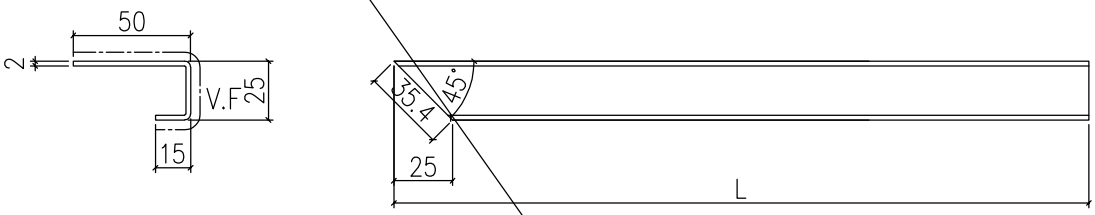

*做法與原來一樣

待定

地盤安裝

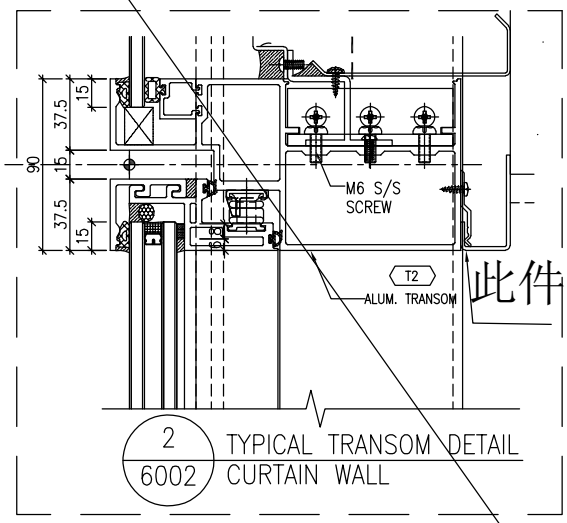

名稱	室內正拆圖	制圖	鞠章芳	2019.09.05	修改	A		
材料	X85669	復核	謝永林	2019.09.09	日期	2019.10.9		
顏色	UCT803649 FXL-3	批准	Jason		圖號	API-T123W		

EG-DWG3


美特鋁質 有限公司
MIDI Aluminium Fabricator Ltd.


工程號	J-837	地盤	觀塘裕民坊

數據尺寸見后頁


依據EI/1176地盤覆尺數修改新增

非見光位不用做保護

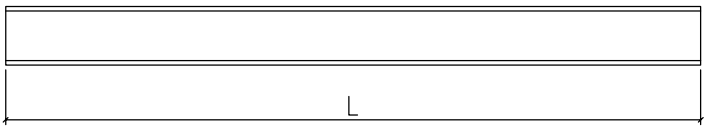

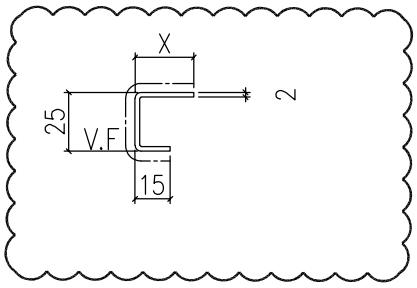

地盤安裝

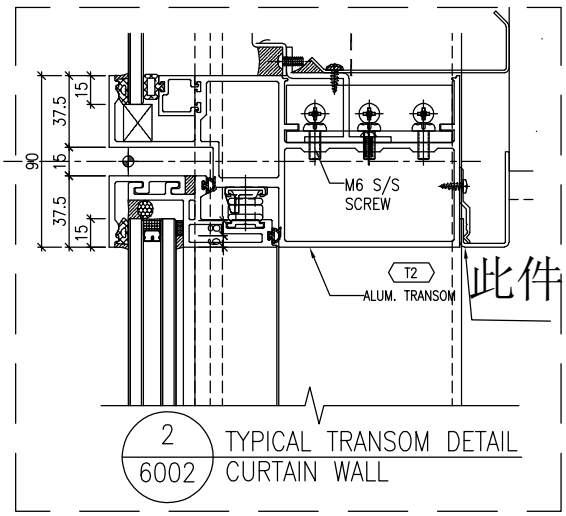

名稱	室內立拆圖	制圖	鞠章芳	2019.11.08	修改	新增		
材料	X85673/X85669	復核	謝永林	2019.11.13	日期			
顏色	UCT803649 FXL-3	批准	Jason		圖號	API-T105		

EG-DWG3

美特鋁質 有限公司
MIDI Aluminium Fabricator Ltd.

工程號	J-837	地盤	觀塘裕民坊

單位		T1G單位		T1F單位		T1E單位		T1D單位		T1A單位							
位置		G1	G1	F2	F2	E1	D1	A3	A2	A2	A1						
		房1	房2	主房	房1	房1	主房	房3	房2	房1	主廁						
長度		2085	2007	2217	1602	2252	1660	1602	2085	2085	1460						
高度		X	X	X	X	X	X	X	X	X	X						
樓層/物料編號		API-T105	API-T106	API-T107	API-T108	API-T111	API-T112	API-T113	API-T114	API-T115	API-T118						
26F	15	X85673	X85673	X85673	X85669	X85669	X85673	X85673	X85673	X85673	X85669						
25F	20	X85673	X85673	X85673	X85673	X85669	X85673	X85673	X85673	X85673	X85669						
23F	20	X85673	X85673	X85673	X85669	X85669	X85673	X85673	X85673	X85673	X85669						
22F	25	X85673	X85673	X85673	X85669	X85669	X85673	X85673	X85673	X85673	X85669						
21F	25	X85673	X85673	X85673	X85669	X85669	X85673	X85673	X85673	X85673	X85669						
20F	25	X85673	X85673	X85673	X85669	X85669	X85673	X85673	X85673	X85673	X85669						
19F	20	X85673	X85673	X85673	X85673	X85673	X85673	X85673	X85673	X85673	X85669						
18F	25	X85673	X85673	X85673	X85673	X85673	X85673	X85673	X85673	X85673	X85669						
17F	20	X85673	X85673	X85673	X85673	X85673	X85673	X85673	X85673	X85673	X85669						
16F	20	X85673	X85673	X85673	X85673	X85673	X85673	X85673	X85673	X85673	X85669						
15F	30	X85669	X85673	X85673	X85673	X85673	X85673	X85673	X85673	X85673	X85669						
12F	20	X85673	X85673	X85673	X85673	X85669	X85669	X85673	X85673	X85673	X85669						
11F	20	X85673	X85673	X85673	X85673	X85673	X85673	X85673	X85673	X85673	X85669						
10F	25	X85673	X85673	X85673	X85673	X85673	X85673	X85673	X85673	X85673	X85669						
9F	30	X85669	X85669	X85669	X85669	X85669	X85669	X85673	X85673	X85673	X85669						
8F																	
7F	25	X85673	X85673	X85673	X85673	X85673	X85673	X85673	X85673	X85673	X85669						
6F																	

說明：

(1) 例26F,API-T105為編號API-T105(26F)數量1件，各層都為1件

(2) X85673型材寬為25，X為地盤覆尺實際數（需依覆尺削除多餘部分）

(3) X85669型材寬為50，X為地盤覆尺實際數（需依覆尺削除多餘部分）

名稱	室內立拆圖	制圖	鞠章芳	2019.11.08	修改	新增		
材料	X85673/X85669	復核	謝永林	2019.11.13	日期			
顏色	UCT803649 FXL-3	批准	Jason		圖號	API-T105(1)		

美特鋁質 有限公司
MIDI Aluminium Fabricator Ltd.

工程號	J-837	地盤	觀塘裕民坊

單位	T1B單位		T1C單位		T1M單位		T1L單位		T1K單位		T1J單位		T1H單位		T1H單位	
位置	B2	B2	C1	C1	M1	L2	K1	K1	K1	J2	H2	H2	H2	房1		
長度	房1	房2	房2	房1	房1	房1	房1	主房	房1	房1	房2	房1				
高度	2560	2227	2082	2085	1677	1677	1677	827	1677	1677	2007	2085				
樓層/物料編號	X	X	X	X	X	X	X	X	X	X	X	X				
	API-T120	API-T122	API-T124	API-T125	API-T126	API-T127	API-T128	API-T129	API-T131	API-T132	API-T133					
26F	25	X85673	25	X85673	20	X85673	15	X85673	25	X85673	25	X85673	15	X85673	10	X85673
25F	20	X85673	25	X85673	25	X85673	15	X85673	30	X85669	25	X85673	15	X85673	15	X85673
23F	20	X85673	30	X85669	25	X85673	20	X85673	30	X85669	30	X85669	15	X85673	15	X85673
22F	20	X85673	25	X85673	30	X85669	25	X85673	35	X85669	25	X85673	15	X85673	20	X85673
21F	25	X85673	30	X85669	25	X85673	20	X85673	30	X85669	25	X85673	10	X85673	20	X85673
20F	10	X85673	25	X85673	20	X85673	15	X85673	35	X85669	20	X85673	15	X85673	20	X85673
19F	15	X85673	25	X85673	25	X85673	20	X85673	35	X85669	15	X85673	10	X85673	20	X85673
18F	25	X85673	30	X85669	25	X85673	15	X85673	40	X85669	20	X85673	15	X85673	20	X85673
17F	25	X85673	25	X85673	25	X85673	20	X85673	35	X85669	15	X85673	5	X85673	5	X85673
16F	25	X85673	35	X85669	25	X85673	20	X85673	30	X85669	20	X85673	10	X85673	15	X85673
15F	30	X85669	30	X85669	25	X85673	20	X85673	30	X85669	15	X85673	10	X85673	10	X85673
12F	30	X85669	30	X85669	25	X85673	25	X85673	20	X85673	20	X85673	10	X85673	10	X85673
11F	25	X85673	25	X85673	25	X85673	20	X85673	20	X85673	20	X85673	10	X85673	20	X85673
10F	30	X85669	30	X85669	25	X85673	25	X85673	25	X85673	25	X85673	10	X85673	25	X85673
9F	30	X85669	30	X85669	25	X85673	25	X85673	25	X85673	25	X85673	10	X85673	25	X85673
8F																
7F	20	X85673	20	X85673	30	X85669	25	X85673	25	X85673	25	X85673	25	X85673	25	X85673
6F																

(1) 例26F,API-T120為編號API-T120(26F)數量1件，各層都為1件

說明：

(2) X85673型材寬為25，X為地盤覆尺實際數 (需依覆尺削除多餘部分)

(3) X85669型材寬為50，X為地盤覆尺實際數 (需依覆尺削除多餘部分)

名稱	**室內正拆圖**	制圖	鞠章芳	2019.11.08	修改	新增		
材料	X85673/X85669	復核	謝永林	2019.11.13	日期			
顏色	UCT803649 FXL-3	批准	Jason		圖號	API-T105(2)		

美特鋁質 有限公司
MIDI Aluminium Fabricator Ltd.

工程號	J-837	地盤	觀塘裕民坊

單位		T 2H單位		T 2G單位		T 2F單位		T 2E 單位		T2D單位		T2C單位		T 2B 單位				T 2A 單 位		
位置		H1	H1	G2		F1		E2		D1		C1		B2	B2		A1	A1		A1
		房1	房2	房1		房1		房1		主房		主房		房2	房1		房1	房2		
長度		2085	2085	1677		1677		1677		2240		2240		2007	2085		2085	2007		
高度	X				X		X		X		X		X			X			X	
樓層/物料編號		API-T201	API-T202	API-T203		API-T204		API-T205		API-T206		API-T207		API-T208	API-T209		API-T214	API-T215		
26F	25	X85673	X85669	20	X85673	30	X85669	20	X85673	20	X85673	25	X85673	25	X85673	30	X85669	25	X85673	30	X85669	
25F	25	X85673	X85669	25	X85673	25	X85673	25	X85673	25	X85673	25	X85673	30	X85669	30	X85669	30	X85669	30	X85669	
23F	35	X85669	X85669	35	X85669	30	X85669	30	X85669	30	X85669	30	X85669	30	X85669	25	X85673	35	X85669	30	X85669	
22F	25	X85673	X85673	20	X85673	25	X85673	25	X85673	25	X85673	30	X85669	30	X85669	25	X85673	25	X85673	25	X85673	
21F	30	X85669	X85669	20	X85673	25	X85673	30	X85669	25	X85673	25	X85673	30	X85669	25	X85673	35	X85669	35	X85669	
20F	30	X85669	X85673	25	X85673	25	X85673	25	X85673	25	X85673	25	X85673	30	X85669	25	X85673	25	X85673	25	X85673	
19F	25	X85673	X85673	25	X85673	25	X85673	25	X85673	20	X85673	25	X85673	30	X85669	25	X85673	25	X85673	30	X85669	
18F	30	X85669	X85673	20	X85673	25	X85673	20	X85673	20	X85673	20	X85673	25	X85673	20	X85673	20	X85673	25	X85673	
17F	20	X85673	X85673	20	X85673	25	X85673	25	X85673	20	X85673	25	X85673	25	X85673	20	X85673	25	X85673	25	X85673	
16F	25	X85673	X85673	20	X85673	25	X85673	30	X85669	25	X85673	25	X85673	20	X85673	20	X85673	25	X85673	30	X85669	
15F	20	X85673	X85673	20	X85673	35	X85669	30	X85669	20	X85673	25	X85673	25	X85673	20	X85673	25	X85673	30	X85669	
12F	25	X85673	X85673	30	X85669	30	X85669	25	X85673	25	X85673	25	X85673	25	X85673	25	X85673	25	X85673	30	X85669	
11F	30	X85669	X85669	25	X85673	30	X85669	30	X85669	25	X85673	25	X85673	25	X85673	25	X85673	25	X85673	30	X85669	
10F	25	X85673	X85673	25	X85673	30	X85669	25	X85673	20	X85673	25	X85673									
9F																						
8F																						
7F																						
6F																						

說明：

（1）例26F,API-T201為編號API-T201(26F)數量1件，各層都為1件

（2）X85673型材寬為25，X為地盤覆尺實際數(需依覆尺削除多餘部分)

（3）X85669型材寬為50，X為地盤覆尺實際數(需依覆尺削除多餘部分)

名稱	室內立拆圖	制圖	鞠章芳	2019.11.08	修改	新增		
材料	X85673/X85669	復核	謝永林	2019.11.13	日期			
顏色	UCT803649 FXL-3	批准	Jason		圖號	API-T105(3)		

EG-DWG3

美特鋁質 有限公司
MIDI Aluminium Fabricator Ltd.

工程號	J-837	地盤	觀塘裕民坊

單位：

位置	T2N單位				T2M單位				T2L單位	T2K單位	T2J單位	T2H單位
	N3	N2	N1	M3	M2	M2	L1	K2	J1	H2
	主房	房1	廳	主廁	房1	房2	廳	房1	房1	主房
長度	2317	1677	1290	1645	2085	2007	1870	2145	1602	2545
高度	X	X	X	X	X	X	X	X	X	X
樓層/物料編號	API-T216	API-T217	API-T218	API-T219	API-T222	API-T223	API-T224	API-T225	API-T226	API-T227
26F	X85669	X85673	X85669	X85669	X85673	X85673	X85669	X85669	X85673	X85673
25F	X85669	X85669	X85669	X85669	X85673	X85669	X85669	X85669	X85673	X85669
23F	X85669	X85669	X85669	X85669	X85673	X85669	X85669	X85669	X85669	X85669
22F	X85669	X85669	X85669	X85669	X85673	X85669	X85669	X85669	X85673	X85673
21F	X85669	X85669	X85669	X85669	X85673	X85673	X85669	X85673	X85673	X85673
20F	X85669	X85669	X85669	X85669	X85673	X85673	X85669	X85669	X85673	X85673
19F	X85669	X85669	X85669	X85669	X85673	X85673	X85673	X85673	X85669	X85673
18F	X85669	X85669	X85669	X85669	X85673	X85673	X85673	X85673	X85669	X85669
17F	X85673	X85673	X85673	X85669	X85673	X85673	X85673	X85673	X85673	X85673
16F	X85673	X85673	X85673	X85669	X85673	X85673	X85673	X85673	X85673	X85673
15F	X85673	X85673	X85673	X85669	X85673	X85673	X85669	X85673	X85669	X85669
12F	X85673	X85673	X85673	X85669	X85673	X85673	X85673	X85669	X85669	X85669
11F	X85673	X85673	X85673	X85669	X85673	X85673	X85673	X85673	X85669	X85669
10F	X85673	X85673	X85673	X85669	X85673	X85673	X85673	X85673	X85669	X85669
9F										
8F										
7F										
6F										

說明：

(1) 例26F,API-T216為編號API-T216(26F)數量1件，各層都為1件

(2) X85673型材寬為25，X為地盤覆尺實際數(需依覆尺削除多餘部分)

(3) X85669型材寬為50，X為地盤覆尺實際數(需依覆尺削除多餘部分)

名稱	室內凹拆圖	制圖	鞠章芳	2019.11.08	修改	新增		
材料	X85673/X85669	復核	謝永林	2019.11.13	日期			
顏色	UCT803649 FXL-3	批准	Jason		圖號	API-T105(4)		

EG-DWG3

美特鋁質 有限公司
MIDI Aluminium Fabricator Ltd.

工程號	J-837	地盤	觀塘裕民坊

單位	T3F單位				T3E單位				T3M單位				T3L單位		T3K單位	
位置	F1	F1	E1	E1	E1	E1	M1	M1	M1	M1	L2	K1				
長度	房1	房2	房2	房1	主房	房1	房1	主房	主房	房1	房1	房1				
高度	2085	2085	2085	2007	1938	1677	1517	1677								
樓層/物料編號	X	X	X	X	X	X	X	X	X	X	X	X				
26F	20 X85673	20 X85673	10 X85673	10 X85673	10 X85673	15 X85673	10 X85673	15 X85673	10 X85673	15 X85673	15 X85673	20 X85673				
25F	10 X85673	10 X85673	10 X85673	15 X85673	15 X85673	25 X85673	20 X85673	10 X85673	15 X85673	20 X85673	10 X85673	10 X85673				
23F	15 X85673	15 X85673	20 X85673	20 X85673	25 X85673	20 X85673	15 X85673	15 X85673	20 X85673	15 X85673	15 X85673	20 X85673				
22F	15 X85673	10 X85673	20 X85673	20 X85673	20 X85673	20 X85673	20 X85673	20 X85673	20 X85673	20 X85673	20 X85673	15 X85673				
21F	10 X85673	10 X85673	10 X85673	10 X85673	20 X85673	15 X85673	15 X85673	20 X85673	15 X85673	20 X85673	20 X85673	20 X85673				
20F	10 X85673	10 X85673	10 X85673	15 X85673	20 X85673	25 X85673	20 X85673	20 X85673	20 X85673	20 X85673	20 X85673	10 X85673				
19F	15 X85673	10 X85673	15 X85673	15 X85673	25 X85673	25 X85673	25 X85673	25 X85673	25 X85673	20 X85673	20 X85673	10 X85673				
18F	15 X85673	10 X85673	20 X85673	15 X85673	20 X85673	25 X85673	25 X85673	25 X85673	10 X85673	10 X85673	5 X85673	20 X85673				
17F	10 X85673	10 X85673	10 X85673	10 X85673	20 X85673	15 X85673	15 X85673	15 X85673	15 X85673	10 X85673	10 X85673	15 X85673				
16F	15 X85673	18 X85673	15 X85673	20 X85673	20 X85673	25 X85673	10 X85673	10 X85673	10 X85673	10 X85673	10 X85673	10 X85673				
15F	20 X85673	20 X85673	15 X85673	15 X85673	25 X85673	20 X85673	10 X85673	15 X85673	10 X85673	15 X85673	15 X85673	10 X85673				
12F	15 X85673	10 X85673	10 X85673	15 X85673	20 X85673	20 X85673	20 X85673	20 X85673	20 X85673	10 X85673	10 X85673	15 X85673				
11F	20 X85673	20 X85673	15 X85673	20 X85673	25 X85673	25 X85673	25 X85673	25 X85673	25 X85673	15 X85673	15 X85673	10 X85673				
10F	20 X85673	20 X85673	20 X85673	20 X85673	25 X85673	25 X85673	25 X85673	30 X85669	20 X85673	20 X85673	20 X85673	20 X85673				
9F	25 X85673	25 X85673	20 X85673	20 X85673	20 X85673	25 X85673	25 X85673	25 X85673	25 X85673	20 X85673	20 X85673	20 X85673				
8F																
7F	25 X85673	20 X85673	30 X85669	30 X85669	30 X85669	25 X85673	25 X85673	25 X85673	25 X85673	25 X85673	20 X85673	25 X85673				
6F																

說明：

（1）例26F,API-T302為編號API-T302(26F)數量1件，各層都為1件

（2）X85673型材寬為25，X為地盤覆尺實際數(需依覆尺削除多餘部分)

（3）X85669型材寬為50，X為地盤覆尺實際數(需依覆尺削除多餘部分)

名稱	室內凹拆圖	制圖	鞠章芳	2019.11.08	修改	新增		
材料	X85673/X85669	復核	謝永林	2019.11.13	日期			
顏色	UCT803649 FXL-3	批准	Jason		圖號	API-T105(5)		

EG-DWG3

美特鋁質 有限公司
MIDI Aluminium Fabricator Ltd.

工程號	J-837	地盤	觀塘裕民坊

單位	T3J單位		T3H單位		T 3C單 位		T 3B單 位			T 3A單 位			T3F單位
位置	J1		H1		C2		B2	B2	A1	A1		F2	
	房1		房1		主房		房2	房1	房1	房2		主厠	
長度	1602		1602		1677		2007	2085	2085	2007		1695	
高度	X		X		X		X	X	X	X		X	
樓層/物料編號		API-T311		API-T314		API-T315		API-T316	API-T317		API-T320		API-T321		API-T322
26F	20	X85673	20	X85673	25	X85673	15	X85673	20	X85673	15	X85673	15	X85673	30	X85669
25F	15	X85673	10	X85673	25	X85673	15	X85673	15	X85673	15	X85673	15	X85673	30	X85669
23F	15	X85673	15	X85673	20	X85673	15	X85673	20	X85673	20	X85673	20	X85673	30	X85669
22F	10	X85673	15	X85673	15	X85673	10	X85673	15	X85673	15	X85673	15	X85673	30	X85669
21F	10	X85673	20	X85673	10	X85673	10	X85673	10	X85673	10	X85673	10	X85673	30	X85669
20F	10	X85673	20	X85673	15	X85673	10	X85673	15	X85673	15	X85673	20	X85673	30	X85669
19F	10	X85673	25	X85673	20	X85673	10	X85673	20	X85673	15	X85673	15	X85673	30	X85669
18F	20	X85673	15	X85673	20	X85673	20	X85673	20	X85673	20	X85673	15	X85673	30	X85669
17F	20	X85673	25	X85673	20	X85673	10	X85673	10	X85673	10	X85673	10	X85673	30	X85669
16F	15	X85673	20	X85673	20	X85673	15	X85673	15	X85673	15	X85673	20	X85673	30	X85669
15F	15	X85673	15	X85673	20	X85673	25	X85673	15	X85673	15	X85673	15	X85673	30	X85669
12F	15	X85673	15	X85673	20	X85673	15	X85673	10	X85673	15	X85673	25	X85673	30	X85669
11F	15	X85673	15	X85673	15	X85673	20	X85673	20	X85673	25	X85673	30	X85669		
10F	20	X85673	25	X85673	20	X85673	25	X85673	25	X85673	25	X85673	30	X85669		
9F	15	X85673	15	X85673	25	X85673	25	X85673	20	X85673	20	X85673	30	X85669		
8F																
7F	20	X85673	20	X85673	20	X85673	25	X85673	20	X85669	30	X85669	30	X85669		
6F																

說明：

(1) 例26F,API-T311為編號API-T311(26F)數量1件，各層都為1件

(2) X85673型材寬為25，X為地盤覆尺實際數(需依覆尺削除多餘部分)

(3) X85669型材寬為50，X為地盤覆尺實際數(需依覆尺削除多餘部分)

名稱	室內凹拆圖	制圖	鞠章芳	2019.11.08	修改	新增		
材料	X85673/X85669	復核	謝永林	2019.11.13	日期			
顏色	UCT803649 FXL-3	批准	Jason		圖號	API-T105(6)		

EG-DWG3

美特鋁質 有限公司
MIDI Aluminium Fabricator Ltd.

工程號	J-837	地盤	觀塘裕民坊

單位	T 5A單位				T5N單位						T 5M單位					
位置	A2	A1	N1	N1	N1	N1	M2	M2	M2	M2	M2	M1				
長度	主房	主廁	主房	房1	房2	房2	房2	房1	房1	主房	主房	主房				
高度	2530	1845	1623	2085	2082	2082	2082	2085	1807	2320						
樓層/物料編號	X	X	X	X	X	X	X	X	X	X						
26F	X85669	X85669	X85669	X85669	X85669	X85673	X85673	X85673	X85673	X85673	X85673	X85669				
25F	X85669	X85669	X85669	X85669	X85669	X85669	X85669	X85673	X85673	X85673	X85669	X85669				
23F	X85669	X85669	X85669	X85669	X85669	X85669	X85669	X85669	X85669	X85669	X85669	X85669				
22F	X85669	X85669	X85669	X85669	X85669	X85673	X85673	X85673	X85673	X85673	X85669	X85669				
單位	T 5A單位		T5N單位					T 5M單位								
位置	A2	A1	N1	N1	N1	N1	M2	M2	M2	M2	M2	M1				
長度	主房	主廁	主房	房1	房2	房2	房2	房1	房1	主房	主房	主房				
高度	2530	1845	1623	2085	2082	2082	2082	2085	1807	2320						
樓層/物料編號	X	X	X	X	X	X	X	X	X	X						
21F	X85669	X85669	X85669	X85669	X85669	X85669	X85669	X85673	X85673	X85673	X85669	X85669				
20F	X85669	X85669	X85669	X85669	X85669	X85669	X85669	X85673	X85673	X85673	X85669	X85669				
19F	X85669	X85669	X85669	X85669	X85669	X85673	X85673	X85673	X85673	X85669	X85669	X85669				
18F	X85669	X85669	X85669	X85669	X85669	X85669	X85669	X85673	X85673	X85669	X85669	X85669				
17F	X85669	X85669	X85673	X85673	X85673	X85673	X85673	X85673	X85673	X85673	X85673	X85673				
16F	X85669	X85669	X85673	X85673	X85673	X85669	X85673	X85673	X85673	X85673	X85673	X85673				
15F	X85669	X85669	X85673	X85673	X85673	X85669	X85673	X85673	X85673	X85673	X85673	X85673				
12F	X85669	X85669	X85673	X85673	X85673	X85669	X85669	X85669	X85669	X85669	X85669	X85669				
11F	X85673	X85673	X85673	X85673	X85673	X85673	X85673	X85673	X85673	X85673	X85673	X85673				
10F	X85669	X85669	X85673	X85673	X85673	X85673	X85673	X85673	X85673	X85673	X85673	X85669				
9F	X85673	X85673	X85669	X85669	X85669	X85669	X85669	X85669	X85669	X85669	X85669	X85673				
8F																
7F																
6F																

名稱	**室內立拆圖**	制圖	鞠章芳	2019.11.08	修改	新增		
材料	X85673/X85669	復核	謝永林	2019.11.13	日期			
顏色	UCT803649 FXL-3	批准	Jason		圖號	API-T105(7)		

說明：

(1) 例26F API-T501為編號API-T501(26F)數量1件，各層都為1件

(2) X85673型材寬為25，X為地盤覆尺實際數(需依覆尺削除多餘部分)

(3) X85669型材寬為50，X為地盤覆尺實際數(需依覆尺削除多餘部分)

EG-DWG3

美特鋁質 有限公司
MIDI Aluminium Fabricator Ltd.

工程號	J-837	地盤	觀塘裕民坊

單位	T5I單位					T5K單位	T5J單位			T5H單位		
位置	L2	L1	L1	L1		K1	J1	J1	H3	H2	H2	
	主房	主房	房1	房2		主房	主房	廁	主房	房1	房2	
長度	2320	1507	2082	2085		1293	1293	1410	2495	2085	2082	
高度	X	X	X	X		X	X	X	X	X	X	
樓層/物料編號	API-T511	API-T512	API-T513	API-T514	API-T515	API-T516	API-T517	API-T518	API-T520	API-T521		
26F	20	X85673	35	X85669	30	X85669	20	X85673	35	X85669	30	X85669
25F	25	X85673	40	X85669	40	X85669	20	X85673	5	X85673	30	X85669
23F	40	X85669	35	X85669	35	X85669	30	X85669	30	X85673	35	X85669
22F	25	X85673	40	X85669	30	X85669	30	X85673	20	X85673	20	X85673
單位	T5I單位					T5K單位	T5J單位			T5H單位		
位置	L2	L1	L1	L1		K1	J1	J1	H3	H2	H2	
	主房	主房	房1	房2		主房	主房	廁	主房	房1	房2	
長度	2320	1507	2082	2085		1293	1293	1410	2495	2085	2082	
高度	X	X	X	X		X	X	X	X	X	X	
樓層/物料編號	API-T511	API-T512	API-T513	API-T514	API-T515	API-T516	API-T517	API-T518	API-T520	API-T521		
21F	30	X85669	45	X85669	30	X85669	20	X85673	30	X85669	30	X85669
20F	35	X85669	40	X85669	35	X85669	30	X85669	15	X85673	35	X85669
19F	30	X85669	45	X85669	30	X85669	30	X85669	30	X85669	35	X85669
18F	30	X85669	30	X85669	30	X85669	25	X85673	25	X85673	40	X85669
17F	25	X85673	30	X85669	30	X85669	5	X85673	25	X85673	25	X85673
16F	25	X85673	25	X85673	25	X85673	10	X85673	30	X85669	30	X85673
15F	30	X85669	20	X85673	20	X85673	10	X85673	15	X85673	15	X85673
12F	30	X85669	15	X85673	15	X85673	5	X85673	15	X85673	15	X85673
11F	30	X85669	15	X85673	15	X85673	5	X85673	15	X85673	15	X85673
10F	30	X85669	30	X85669	30	X85669	30	X85669	30	X85669	30	X85669
9F	35	X85669	35	X85669	35	X85669	30	X85669	30	X85669	30	X85669
8F												
7F												
6F												

(1)例26F,API-T511為編號API-T511(26F)數量1件，各層都為1件

(2)X85673型材寬為25，X為地盤覆尺實際數(需依覆尺削除多餘部分)

(3)X85669型材寬為50，X為地盤覆尺實際數(需依覆尺削除多餘部分)

說明：

名稱	室內立拆圖	制圖	鞠章芳	2019.11.08	修改	新增		
材料	X85673/X85669	復核	謝永林	2019.11.13	日期			
顏色	UCT803649 FXL-3	批准	Jason		圖號	API-T105(8)		

EG-DWG3

美特鋁質 有限公司
MIDI Aluminium Fabricator Ltd.

工程號	J-837	地盤	觀塘裕民坊

單位	T 5G單位	T 5F單位	T 5E單位	T 5D單位	T5C單位	T5C單位	T5C單位	T 5A單位			T5C單位
位置	G1	F2	E1	D2	C1	C1	A3	A3	A3		C1
	房1	房1	房1	房1	房2	房1	房2	房1			廁
長度	1602	1677	1677	1677	2082	2085	2142	2142			1535
高度	X	X	X	X	X	X	X	X		X	
樓層/物料編號	API-T522	API-T523	API-T524	API-T525	API-T532	API-T533	API-T528	API-T529		API-T531	
26F	X85669	X85669	X85673	X85669	X85669	X85669	X85669	X85669		40	X85669
25F	X85669	X85669	X85673	X85669	X85669	X85669	X85669	X85669		40	X85669
23F	X85669	X85669	X85673	X85669	X85669	X85669	X85669	X85669		45	X85669
22F	X85669	X85673	X85673	X85669	X85669	X85669	X85669	X85669		30	X85669
單位	T 5G單位	T 5F單位	T 5E單位	T 5D單位	T5C單位	T5B單位	T 5A單位				
位置	G1	F2	E1	D2	C1	B1	A3	A3	A3		
	房1	房1	房1	房1	上房	上房	房2	房1	上房		
長度	1602	1677	1677	1677	2330	1540	2142	2142	1808		
高度	X	X	X	X	X	X	X	X			
樓層/物料編號	API-T522	API-T523	API-T524	API-T525	API-T526	API-T527	API-T528	API-T529	API-T530		
21F	40 X85669	40 X85669	30 X85669	30 X85669	45 X85669	35 X85669	40 X85669	40 X85669	40 X85669		
20F	40 X85669	35 X85669	30 X85669	30 X85669	40 X85669	30 X85669	40 X85669	40 X85669	40 X85669		
19F	25 X85673	40 X85669	25 X85673	30 X85669	40 X85669	35 X85669	40 X85669	40 X85669	40 X85669		
18F	25 X85673	25 X85673	25 X85673	25 X85673	30 X85669	25 X85673	25 X85673	25 X85673	25 X85673		
17F	25 X85673	25 X85673	20 X85673	25 X85673	25 X85673	25 X85673	30 X85669	30 X85669	30 X85669		
16F	20 X85673	25 X85673	25 X85673	25 X85673	30 X85673	25 X85673	25 X85673	25 X85673	25 X85673		
15F	15 X85673	30 X85669	20 X85673	30 X85669	20 X85673	20 X85673	25 X85673	30 X85669	30 X85669		
12F	15 X85673	15 X85673	20 X85673	35 X85669	25 X85673	15 X85673	20 X85673	20 X85673	30 X85669		
11F	20 X85673	15 X85673	20 X85673	30 X85669	15 X85673	15 X85673	20 X85673	20 X85673	20 X85673		
10F	30 X85669	30 X85669	30 X85669	25 X85673	30 X85669	30 X85669	30 X85669	30 X85673	30 X85669		
9F	30 X85669	30 X85669	30 X85669	35 X85669	30 X85669	30 X85669	30 X85669	30 X85669	30 X85669		
8F											
7F											
6F											

說明：

（1）例26F,API-T522為編號API-T522(26F)數量1件，各層都為1件

（2）X85673型材寬為25，X為地盤覆尺實際數(需依覆尺削除多餘部分)

（3）X85669型材寬為50，X為地盤覆尺實際數(需依覆尺削除多餘部分)

名稱	室內立拆圖	制圖	鞠章芳	2019.11.08	修改	新增		
材料	X85673/X85669	復核	謝永林	2019.11.13	日期			
顏色	UCT803649 FXL-3	批准	Jason		圖號	API-T105(9)		

EG-DWG3


美特鋁質 有限公司
MIDI Aluminium Fabricator Ltd.


工程號	J-837	地盤	觀塘裕民坊

數據尺寸見后頁


依據EI/1176地盤覆尺數修改新增

非見光位不用做保護

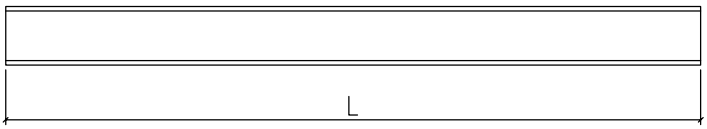

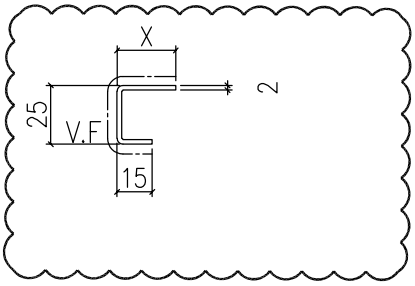

地盤安裝

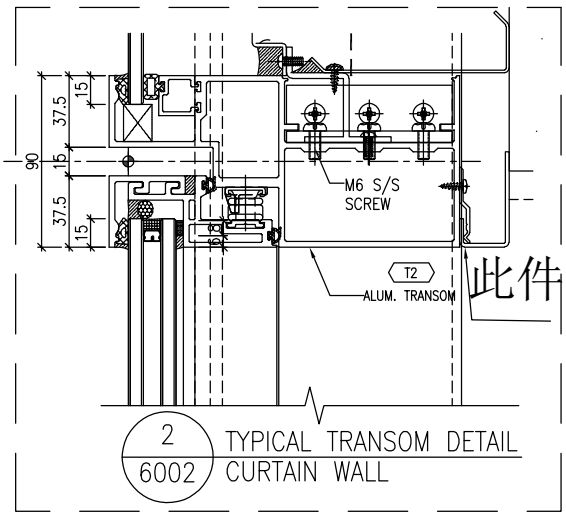

名稱	室內正拆圖	制圖	鞠章芳	2019.11.08	修改	新增		
材料	X85673/X85669	復核	謝永林	2019.11.13	日期			
顏色	UCT803649 FXL-3	批准	Jason		圖號	API-SD-102		

EG-DWG3

美特鋁質 有限公司
MIDI Aluminium Fabricator Ltd.

工程號	J-837	地盤	觀塘裕民坊

單位	T1G單位		T1F單位		T1D單位				T1A單位		T1C單位			
位置	G1		F1		D1		D1		A3		C1		C1	
	廳		廁		E房		房1		廳		廳		主房	
長度	840		1040		1422		1097		1810		1565		1247	
高度	X		X		X		X		X		X		X	
樓層/物料編號	API-SD-102		API-SD-103		API-SD-105		API-SD-106		API-SD-107		API-SD-108		API-SD-112	API-SD-113
26F	25	X85673	30	X85669	35	X85669	35	X85669	20	X85673	20	X85673	10	X85673
25F	20	X85673	25	X85673	25	X85673	20	X85673	15	X85673	20	X85673	15	X85673
23F	25	X85673	35	X85669	25	X85673	35	X85669	15	X85673	25	X85673	15	X85673
22F	25	X85673	40	X85669	40	X85669	25	X85673	20	X85673	25	X85673	20	X85673
21F	20	X85673	30	X85669	25	X85673	25	X85673	15	X85673	25	X85673	20	X85673
20F	20	X85673	25	X85673	35	X85669	25	X85673	15	X85673	25	X85673	10	X85673
19F	25	X85673	25	X85673	30	X85669	30	X85669	15	X85673	20	X85673	10	X85673
18F	25	X85673	20	X85673	30	X85669	25	X85673	10	X85673	20	X85673	15	X85673
17F	20	X85673	20	X85673	25	X85673	20	X85673	15	X85673	25	X85673	15	X85673
16F	25	X85673	20	X85673	25	X85673	25	X85673	20	X85673	25	X85673	20	X85673
15F	20	X85673	20	X85673	30	X85669	25	X85673	20	X85673	30	X85669	20	X85673
12F	25	X85673	20	X85673	20	X85673	20	X85673	20	X85673	25	X85673	25	X85673
11F	25	X85673	20	X85673	25	X85673	25	X85673	30	X85669	25	X85673	20	X85673
10F	25	X85673	25	X85673	20	X85673	25	X85673	20	X85673	30	X85669	25	X85673
9F	30	X85669	30	X85669	30	X85669	30	X85669	20	X85673	25	X85673	25	X85673
8F														
7F	20	X85673	25	X85673	25	X85673	25	X85673	20	X85673	30	X85669	20	X85673
6F														

說明：

(1) 例26F,API-SD-102為編號API-SD-102(26F)數量1件，各層都為1件

(2) X85673型材寬為25，X為地盤覆尺實際數（需依覆尺削除多餘部分）

(3) X85669型材寬為50，X為地盤覆尺實際數（需依覆尺削除多餘部分）

名稱	室內立拆圖	制圖	鞠章芳	2019.11.08	修改	新增		
材料	X85673/X85669	復核	謝永林	2019.11.13	日期			
顏色	UCT803649 FXL-3	批准	Jason		圖號	API-SD-102(1)		

EG-DWG3

美特鋁質 有限公司
MIDI Aluminium Fabricator Ltd.

工程號	J-837	地盤	觀塘裕民坊

單位	T1M單位			T1L單位			T1K單位		T1H單位	
位置	M2	M1		L2	L1		K2		H2	
	廳	主房		主房	廳		廳		廳	
長度	1465	1097		1095	1465		1465		1665	
高度	X	X		X	X		X		X	
樓層/物料編號	API-SD-114	API-SD-115		API-SD-116	API-SD-117		API-SD-118		API-SD-122	
26F	25 X85673	30 X85669		30 X85669	35 X85669		25 X85673	15 X85673		15 X85673
25F	25 X85673	30 X85669		25 X85673	30 X85669		15 X85673	25 X85673		25 X85673
23F	20 X85673	25 X85673		25 X85673	25 X85673		15 X85673	15 X85673		15 X85673
22F	20 X85673	30 X85669		30 X85669	30 X85669		10 X85673	20 X85673		20 X85673
21F	25 X85673	35 X85669		30 X85669	25 X85673		15 X85673	25 X85673		25 X85673
20F	25 X85673	25 X85673		20 X85673	25 X85673		15 X85673	25 X85673		25 X85673
19F	20 X85673	30 X85669		20 X85673	20 X85673		15 X85673	20 X85673		20 X85673
18F	20 X85673	30 X85669		20 X85673	25 X85673		15 X85673	20 X85673		20 X85673
17F	30 X85669	30 X85669		15 X85673	20 X85673		5 X85673	20 X85673		20 X85673
16F	20 X85673	25 X85673		15 X85673	20 X85673		10 X85673	20 X85673		20 X85673
15F	30 X85669	30 X85669		20 X85673	25 X85673		10 X85673	25 X85673		25 X85673
12F	20 X85673	30 X85669		10 X85673	25 X85673		10 X85673	10 X85673		10 X85673
11F	20 X85673	25 X85673		25 X85673	25 X85673		10 X85673	15 X85673		15 X85673
10F	25 X85673	25 X85673		25 X85673	25 X85673		10 X85673	25 X85673		25 X85673
9F	25 X85673	25 X85673		25 X85673	25 X85673		25 X85673	30 X85673		30 X85669
8F										
7F	25 X85673	25 X85673		25 X85673	30 X85669		25 X85673	20 X85673		20 X85673
6F										

說明：

（1）例26F,API-SD-114為編號API-SD-114(26F)數量1件，各層都為1件

（2）X85673型材寬為25，X為地盤覆尺實際數（需依覆尺削除多餘部分）

（3）X85669型材寬為50，X為地盤覆尺實際數（需依覆尺削除多餘部分）

名稱	室內立拆圖	制圖	鞠章芳	2019.11.08	修改	新增		
材料	X85673/X85669	復核	謝永林	2019.11.13	日期			
顏色	UCT803649 FXL-3	批准	Jason		圖號	API-SD-102(2)		

EG-DWG3

美特鋁質 有限公司
MIDI Aluminium Fabricator Ltd.

工程號	J-837	地盤	觀塘裕民坊

單位	T 2H單位				T 2G單位				T 2F單位				T 2E 單位				T2D單位
位置	H1		H1		G2		G1		F2		F1		E2		E1		D1
	主房		廳		主房		廳		廳		主房		主房		廳		廳
長度	1237		1347		1097		1465		1465		1097		1097		1465		1390
高度	X		X		X		X		X		X		X		X		X
樓層/物料編號	API-SD-201		API-SD-202		API-SD-203		API-SD-204		API-SD-205		API-SD-206		API-SD-207		API-SD-208		API-SD-209
26F	25	X85673	30	X85669	20	X85673	30	X85669	30	X85669	30	X85669	20	X85673	25	X85673	25	X85673
25F	25	X85673	30	X85669	25	X85673	30	X85669	35	X85669	25	X85673	30	X85669	30	X85669	30	X85669
23F	35	X85669	30	X85669	40	X85669	30	X85669	35	X85669	30	X85669	30	X85669	25	X85673	30	X85669
22F	25	X85673	25	X85673	25	X85673	25	X85673	25	X85673	30	X85669	30	X85669	30	X85669	30	X85669
21F	30	X85669	30	X85669	25	X85673	20	X85673	30	X85669	25	X85673	30	X85669	30	X85669	25	X85673
20F	30	X85669	20	X85673	25	X85673	25	X85673	30	X85669	25	X85673	30	X85669	20	X85673	25	X85673
19F	30	X85669	25	X85673	25	X85673	25	X85673	25	X85673	20	X85673	30	X85669	20	X85673	25	X85673
18F	30	X85669	35	X85669	25	X85673	20	X85673	25	X85673	25	X85673	25	X85673	15	X85673	25	X85673
17F	20	X85673	20	X85673	20	X85673	20	X85673	30	X85669	25	X85673	30	X85669	20	X85673	25	X85673
16F	25	X85673	30	X85669	25	X85673	25	X85673	25	X85673	25	X85673	30	X85669	25	X85673	20	X85673
15F	20	X85673	30	X85669	20	X85673	30	X85669	30	X85669	25	X85673	30	X85669	20	X85673	20	X85673
12F	30	X85669	25	X85673	25	X85673	25	X85673	25	X85673	30	X85669	25	X85673	20	X85673	25	X85673
11F	20	X85673	30	X85669	25	X85673	25	X85673	30	X85669	30	X85669	30	X85669	25	X85673	25	X85673
10F	25	X85673	30	X85669	25	X85673	25	X85673	30	X85669	25	X85673	30	X85669	20	X85673	20	X85673
9F																		
8F																		
7F																		
6F																		

說明：

（1）例26F,API-SD-201為編號,API-SD-201(26F)數量1件，各層都為1件

（2）X85673型材寬為25，X為地盤覆尺實際數(需依覆尺削除多餘部分)

（3）X85669型材寬為50，X為地盤覆尺實際數(需依覆尺削除多餘部分)

名稱	室內立拆圖	制圖	鞠章芳	2019.11.08	修改	新增		
材料	X85673/X85669	復核	謝永林	2019.11.13	日期			
顏色	UCT803649 FXL-3	批准	Jason		圖號	API-SD-102(3)		

EG-DWG3

美特鋁質 有限公司
MIDI Aluminium Fabricator Ltd.

工程號	J-837	地盤	觀塘裕民坊

單位	T2C單位		T 2B 單 位		T 2B 單 位		T2M單位		T2L單位		T 2K單 位				T 2J單 位			
位置	C1		B2		A1		M1		L1		K1		K1		J1		J1	
	廳		廳		廳		廳		房1		廳		主房		主房		廳	
長度	1390		1815		1715		1590		1297		1297		1010		1010		1190	
高度	X		X		X		X		X		X		X		X		X	
樓層/物料編號	—	API-SD-210	—	API-SD-211	—	API-SD-214	—	API-SD-217	—	API-SD-219	—	API-SD-220	—	API-SD-221	—	API-SD-222	—	API-SD-223
26F	30	X85669	25	X85673	25	X85673	30	X85669	25	X85673	35	X85669	35	X85669	30	X85669	30	X85669
25F	30	X85669	35	X85669	35	X85669	30	X85669	25	X85673	30	X85669	30	X85669	25	X85673	25	X85673
23F	30	X85669	35	X85669	35	X85669	25	X85673	30	X85669	40	X85669	40	X85669	30	X85669	30	X85669
22F	25	X85673	30	X85669	25	X85673	30	X85669	30	X85669	30	X85669	30	X85669	30	X85669	25	X85673
21F	25	X85673	25	X85673	30	X85669	30	X85669	30	X85669	30	X85669	30	X85669	30	X85669	30	X85669
20F	20	X85673	25	X85673	30	X85669	25	X85673	25	X85673	30	X85669	35	X85669	30	X85669	35	X85669
19F	25	X85673	20	X85673	30	X85669	20	X85673	25	X85673	25	X85673	25	X85673	25	X85673	25	X85673
18F	25	X85673	25	X85673	25	X85673	25	X85673	25	X85673	30	X85669	35	X85669	25	X85673	25	X85673
17F	20	X85673	25	X85673	25	X85673	25	X85673	20	X85673	20	X85673	20	X85673	20	X85673	25	X85673
16F	20	X85673	20	X85673	25	X85673	20	X85673	25	X85673	20	X85673	20	X85673	30	X85669	25	X85673
15F	20	X85673	20	X85673	25	X85673	25	X85673	30	X85669	20	X85673	20	X85673	30	X85669	35	X85669
12F	20	X85673	20	X85673	20	X85673	25	X85673	30	X85669	25	X85673	25	X85673	25	X85673	30	X85669
11F	25	X85673	30	X85669	25	X85673	25	X85673	25	X85673	25	X85673	20	X85673	25	X85673	25	X85673
10F	20	X85673			25	X85673	25	X85673	25	X85673	25	X85673	25	X85673	25	X85673	25	X85673
9F																		
8F																		
7F																		
6F																		

說明：

（1）例26F,API-SD-210為編號,API-SD-210(26F)數量1件，各層都為1件

（2）X85673型材寬為25，X為地盤覆尺實際數(需依覆尺削除多餘部分)

（3）X85669型材寬為50，X為地盤覆尺實際數(需依覆尺削除多餘部分)

名稱	室內立拆圖	制圖	鞠章芳	2019.11.08	修改	新增		
材料	X85673/X85669	復核	謝永林	2019.11.13	日期			
顏色	UCT803649 FXL-3	批准	Jason		圖號	API-SD-102(4)		

EG-DWG3

美特鋁質 有限公司
MIDI Aluminium Fabricator Ltd.

工程號	J-837	地盤	觀塘裕民坊

單位	T3F單位		T3E單位		T3M單位		T3L單位				T3K單位				T3J單位			
位置	F1		E1		M2		L2		L1		K2		K1		J2		J1	
長度	廳	1697	廳	1497	廳	1365	主房	1097	廳	1515	廳	1465	主房	1097	廳	1190	主房	1097
高度	X		X		X		X		X		X		X		X		X	
樓層/物料編號		API-SD-301		API-SD-302		API-SD-303		API-SD-304		API-SD-305		API-SD-306		API-SD-307		API-SD-308		API-SD-309
26F	15	X85673	15	X85673	10	X85673	15	X85673	10	X85673	10	X85673	20	X85673	20	X85673	20	X85673
25F	10	X85673	10	X85673	10	X85673	15	X85673	10	X85673	10	X85673	15	X85673	10	X85673	15	X85673
23F	15	X85673	15	X85673	15	X85673	15	X85673	15	X85673	15	X85673	15	X85673	20	X85673	15	X85673
22F	10	X85673	20	X85673	15	X85673	20	X85673	20	X85673	10	X85673	15	X85673	10	X85673	10	X85673
21F	5	X85673	10	X85673	25	X85673	25	X85673	25	X85673	5	X85673	20	X85673	15	X85673	10	X85673
20F	5	X85673	10	X85673	20	X85673	20	X85673	20	X85673	5	X85673	10	X85673	10	X85673	10	X85673
19F	15	X85673	10	X85673	25	X85673	20	X85673	20	X85673	5	X85673	20	X85673	15	X85673	15	X85673
18F	15	X85673	20	X85673	10	X85673	5	X85673	10	X85673	5	X85673	20	X85673	20	X85673	20	X85673
17F	10	X85673	10	X85673	10	X85673	10	X85673	10	X85673	10	X85673	15	X85673	20	X85673	25	X85673
16F	10	X85673	15	X85673	10	X85673	10	X85673	10	X85673	5	X85673	10	X85673	15	X85673	15	X85673
15F	15	X85673	10	X85673	10	X85673	10	X85673	15	X85673	10	X85673	15	X85673	15	X85673	20	X85673
12F	20	X85673	10	X85673	20	X85673	15	X85673	10	X85673	15	X85673	20	X85673	15	X85673	15	X85673
11F	20	X85673	15	X85673	20	X85673	10	X85673	10	X85673	10	X85673	20	X85673	15	X85673	10	X85673
10F	20	X85673	20	X85673	20	X85673	20	X85673	15	X85673	20	X85673	20	X85673	20	X85673	20	X85673
9F	25	X85673	25	X85673	20	X85673	20	X85673	20	X85673	20	X85673	20	X85673	15	X85673	20	X85673
8F																		
7F	20	X85673	30	X85669	25	X85673	25	X85673	20	X85673	25	X85673	15	X85673	15	X85673	20	X85673
6F																		

說明：

(1) 例26F,API-SD-301為編號API-SD-301(26F)數量1件，各層都為1件

(2) X85673型材寬為25，X為地盤覆尺實際數(需依覆尺削除多餘部分)

(3) X85669型材寬為50，X為地盤覆尺實際數(需依覆尺削除多餘部分)

名稱	室內凹拆圖	制圖	鞠章芳	2019.11.08	修改	新增		
材料	X85673/X85669	復核	謝永林	2019.11.13	日期			
顏色	UCT803649 FXL-3	批准	Jason		圖號	API-SD-102(5)		

美特鋁質 有限公司
MIDI Aluminium Fabricator Ltd.

工程號	J-837	地盤	觀塘裕民坊

單位	T3H單位	T 3C單 位			T 3B單 位	T 3A單 位		T3D單位				T3G單位	
位置	H1	C2		C1	B2	A1		D1		D1		G1	G1
長度	廳 1347	房1 1097		廳 1465	廳 1915	廳 1815		廳 1146		主房 1097		主房 1097	廳 1147
高度	X	X		X	X	X		X		X		X	X
樓層/物料編號	API-SD-311	API-SD-312		API-SD-313	API-SD-314	API-SD-317		API-SD-318		API-SD-319		API-SD-320	API-SD-321
26F	20 X85673	20 X85673	15	X85673	10 X85673	15 X85673	20	X85673	20	X85673	10	X85673	10 X85673
25F	10 X85673	25 X85673	15	X85673	15 X85673	15 X85673	20	X85673	20	X85673	10	X85673	15 X85673
23F	15 X85673	20 X85673	25	X85673	15 X85673	20 X85673	20	X85673	20	X85673	15	X85673	15 X85673
22F	10 X85673	15 X85673	15	X85673	10 X85673	20 X85673	15	X85673	15	X85673	20	X85673	15 X85673
21F	15 X85673	10 X85673	15	X85673	10 X85673	15 X85673	10	X85673	10	X85673	10	X85673	5 X85673
20F	20 X85673	15 X85673	15	X85673	15 X85673	20 X85673	10	X85673	10	X85673	10	X85673	10 X85673
19F	20 X85673	15 X85673	20	X85673	10 X85673	20 X85673	10	X85673	10	X85673	15	X85673	15 X85673
18F	15 X85673	15 X85673	20	X85673	20 X85673	20 X85673	15	X85673	20	X85673	10	X85673	15 X85673
17F	25 X85673	15 X85673	20	X85673	10 X85673	10 X85673	10	X85673	10	X85673	15	X85673	10 X85673
16F	20 X85673	15 X85673	20	X85673	15 X85673	20 X85673	25	X85673	20	X85673	10	X85673	10 X85673
15F	20 X85673	10 X85673	20	X85673	15 X85673	10 X85673	10	X85673	10	X85673	15	X85673	20 X85673
12F	20 X85673	15 X85673	15	X85673	10 X85673	5 X85673	5	X85673	5	X85673	25	X85673	25 X85673
11F	15 X85673	20 X85673	10	X85673	20 X85673	20 X85673	25	X85673	20	X85673	30	X85669	30 X85669
10F	25 X85673	20 X85673	20	X85673	20 X85673	15 X85673	25	X85673	30	X85669	25	X85673	25 X85673
9F	20 X85673	20 X85673	25	X85673	20 X85673	25 X85673	25	X85673	25	X85673	30	X85669	30 X85669
8F													
7F	20 X85673	15 X85673	15	X85673	25 X85673	20 X85673	25	X85673	25	X85673	30	X85669	25 X85673
6F													

說明：

(1)例26F,API-SD-311為編號API-SD-311(26F)數量1件，各層都為1件

(2)X85673型材寬為25，X為地盤覆尺實際數(需依覆尺削除多餘部分)

(3)X85669型材寬為50，X為地盤覆尺實際數(需依覆尺削除多餘部分)

名稱	室內凹拆圖	制圖	鞠章芳	2019.11.08	修改	新增		
材料	X85673/X85669	復核	謝永林	2019.11.13	日期			
顏色	UCT803649 FXL-3	批准	Jason		圖號	API-SD-102(6)		

EG-DWG3

美特鋁質 有限公司
MIDI Aluminium Fabricator Ltd.

工程號	J-837	地盤	觀塘裕民坊

單位	TSN單位	TSM單位	T 5L單位	T 5K單位	T 5H單位		T 5G單位			T 5F單位		
位置	N1	M2	L1	K1	H2	H1	G2	G1		F2		F1
	廳	廳	廳	廳	主房	廳	主房	廳		主房		廳
長度	1590	1790	1540	1233	1237	1465	1415	1097		1097		1465
高度	X	X	X	X	X	X	X	X		X		X
樓層/物料編號	API-SD-501	API-SD-502	API-SD-503	API-SD-504	API-SD-505	API-SD-506	API-SD-507	API-SD-508		API-SD-509		API-SD-510
26F	X85669	X85669	X85669	X85673	X85669	X85669	X85669	X85673		X85669		X85673
25F	X85669	X85669	X85673	X85673	X85669	X85669	X85669	X85669		X85669		X85673
23F	X85669	X85669	X85673	X85673	X85669	X85669	X85669	X85669		X85669		X85669
22F	X85669	X85669	X85673	X85673	X85673	X85669	X85669	X85669		X85673		X85673
單位	TSN單位	TSM單位	T 5L單位	T 5K單位	T 5H單位		T 5G單位			T 5F單位		
位置	N1	M2	L1	K1	H2	H1	G2	G1		F2		F1
	廳	廳	廳	廳	主房	廳	主房	廳		主房		廳
長度	1590	1790	1540	1233	1237	1465	1415	1097		1097		1465
高度	X	X	X	X	X	X	X	X		X		X
樓層/物料編號	API-SD-501	API-SD-502	API-SD-503	API-SD-504	API-SD-505	API-SD-506	API-SD-507	API-SD-508		API-SD-509		API-SD-510
21F	X85669	X85669	X85673	X85673	X85669	X85669	X85669	X85669		X85669		X85669
20F	X85669	X85669	X85673	X85673	X85669	X85669	X85669	X85669		X85669		X85669
19F	X85669	X85669	X85673	X85673	X85669	X85669	X85673	X85673		X85669		X85673
18F	X85669	X85669	X85669	X85673	X85669	X85669	X85673	X85673		X85673		X85673
17F	X85673	X85673	X85673	X85673	X85673	X85673	X85673	X85673		X85673		X85673
16F	X85669	X85673	X85673	X85673	X85673	X85669	X85673	X85673		X85673		X85673
15F	X85669	X85673	X85673	X85673	X85673	X85673	X85673	X85673		X85669		X85673
12F	X85669	X85669	X85673	X85673	X85673	X85673	X85673	X85673		X85673		X85673
11F	X85673	X85673	X85673	X85673	X85673	X85673	X85673	X85673		X85673		X85673
10F	X85673	X85673	X85669	X85669	X85669	X85669	X85669	X85669		X85669		X85669
9F	X85669	X85669	X85669	X85669	X85669	X85673	X85673	X85673		X85669		X85669
8F												
7F												
6F												

說明：

(1) 例26F,API-SD-501為編號API-SD-501(26F)數量1件，各層都為1件

(2) X85673型材寬為25，X為地盤覆尺實際數(需依覆尺削除多餘部分)

(3) X85669型材寬為50，X為地盤覆尺實際數(需依覆尺削除多餘部分)

名稱	室內立拆圖	制圖	鞠章芳	2019.11.08	修改	新增		
材料	X85673/X85669	復核	謝永林	2019.11.13	日期			
顏色	UCT803649 FXL-3	批准	Jason		圖號	API-SD-102(7)		

EG-DWG3

美特鋁質 有限公司
MIDI Aluminium Fabricator Ltd.

工程號	J-837	地盤	觀塘裕民坊

單位	T 5E單位			T 5D單位			T5C單位			T5A單位		
位置	E2	E1	D2	D1	C1	C1	A3	A3				
	廳	主房	主房	廳	廳	主房	廳	主房				
長度	1490	1097	1097	1490	1535	1523	1810	1808				
高度	X	X	X	X	X	X	X	X				
樓層/物料編號	API-SD-511	API-SD-512	API-SD-513	API-SD-514	API-T531	API-SD-520	API-SD-518	API-SD-521				
26F	20 X85673	20 X85673	30 X85669	40 X85669	40 X85669	50 X85669	50 X85669	40 X85669				
25F	20 X85673	20 X85673	35 X85669	40 X85669	40 X85669	40 X85669	40 X85669	40 X85669				
23F	20 X85673	20 X85673	35 X85669	45 X85669	40 X85669	55 X85669	45 X85669	45 X85669				
22F	20 X85673	20 X85673	35 X85669	30 X85669	45 X85669	35 X85669	40 X85669	40 X85669				
單位	T 5E單位		T 5D單位		T5C單位	T5B單位	T5A單位					
位置	E2	E1	D2	D1	C1	B1	A3					
	廳	主房	主房	廳	廳	廳	廳					
長度	1490	1097	1097	1490	1415	869	1810					
高度	X	X	X	X	X	X	X					
樓層/物料編號	API-SD-511	API-SD-512	API-SD-513	API-SD-514	API-SD-515	API-SD-517	API-SD-518					
21F	30 X85669	30 X85669	30 X85669	40 X85669	35 X85669	40 X85669						
20F	30 X85669	30 X85669	30 X85669	40 X85669	30 X85669	40 X85669						
19F	25 X85673	25 X85673	30 X85669	40 X85669	35 X85669	40 X85669						
18F	25 X85673	25 X85673	25 X85673	30 X85669	25 X85673	25 X85673						
17F	20 X85673	20 X85673	25 X85673	25 X85673	25 X85673	30 X85669						
16F	25 X85673	25 X85673	25 X85673	25 X85673	25 X85673	30 X85669						
15F	20 X85673	20 X85673	30 X85669	20 X85673	20 X85673	20 X85673						
12F	20 X85673	20 X85673	35 X85669	25 X85673	15 X85673	20 X85673						
11F	20 X85673	20 X85673	30 X85669	15 X85673	15 X85673	20 X85673						
10F	30 X85669	30 X85669	25 X85673	30 X85669	30 X85669	30 X85669						
9F	30 X85669	30 X85669	35 X85669	30 X85669	30 X85669	35 X85669						
8F												
7F												
6F												

說明：

(1) 例26F,API-SD-511為編號API-SD-511(26F)數量1件，各層都為1件

(2) X85673型材實為25，X為地盤覆尺實際數(需依覆尺削除多餘部分)

(3) X85669型材實為50，X為地盤覆尺實際數(需依覆尺削除多餘部分)

名稱	室內立拆圖	制圖	鞠章芳	2019.11.08	修改	新增		
材料	X85673/X85669	復核	謝永林	2019.11.13	日期			
顏色	UCT803649 FXL-3	批准	Jason		圖號	API-SD-102(8)		

EG-DWG3

美特鋁質 有限公司
MIDI Aluminium Fabricator Ltd.

物料編號	L	數量	分格尺寸	使用位置	樓層
API-SD-102NR	970	35	1060	T1CW-G-1	10-26F,28-50F
API-SD-106NR	1115	34	1170	T1CW-D-1	10-26F,28-49F
API-SD-108NR	1770	34	1825	T1CW-A-3	10-26F,28-49F
API-SD-109NR	1065	35	1120	T1CW-A-2	10-26F,28-50F
API-SD-112NR	1465	35	1520	T1CW-C-1	10-26F,28-50F
API-SD-113NR	1115	35	1170	T1CW-C-1	10-26F,28-50F
API-SD-114NR	1315	35	1370	T1CW-M-2	10-26F,28-50F
API-SD-115NR	1115	35	1170	T1CW-M-1	10-26F,28-50F
API-SD-118NR	1315	35	1370	T1CW-K-2	10-26F,28-50F
API-SD-122NR	1465	35	1520	T1CW-H-2	10-26F,28-50F
API-SD-123NR	1065	35	1120	T1CW-H-2	10-26F,28-50F
API-SD-202NR	1315	38	1370	T2CW-H-1	10-26F,28-53F
API-SD-205NR	1315	39	1370	T2CW-F-2	10-26F,28-55F
API-SD-206NR	1115	39	1170	T2CW-F-1	10-26F,28-55F
API-SD-209NR	1315	39	1370	T2CW-D-1	10-26F,28-55F
API-SD-211NR	1465	39	1520	T2CW-B-2	10-26F,28-55F
API-SD-212NR	1065	39	1120	T2CW-B-2	10-26F,28-55F
API-SD-219NR	1315	39	1370	T2CW-L-2	10-26F,28-55F
API-SD-221NR	1202.5	39	1257.5	T2CW-K-1	10-26F,28-55F

物料編號	L	數量	分格尺寸	使用位置	樓層	備註
API-SD-301NR	1465	37	1520	T3CW-F-1	10-26F,28-52F	
API-SD-303NR	1465	37	1520	T3CW-M-2	10-26F,28-52F	
API-SD-306NR	1315	36	1370	T3CW-K-2	10-26F,28-51F	
API-SD-307NR	1115	36	1170	T3CW-K-1	10-26F,28-51F	
API-SD-308NR	1315	36	1370	T3CW-J-2	10-26F,28-51F	
API-SD-309NR	1115	36	1170	T3CW-J-1	10-26F,28-51F	
API-SD-310NR	1115	37	1170	T3CWH-2	10-26F,28-52F	
API-SD-311NR	1315	37	1370	T3CW-H-1	10-26F,28-52F	
API-SD-314NR	1465	37	1520	T3CW-B-2	10-26F,28-52F	
API-SD-315NR	1065	37	1120	T3CW-B-2	10-26F,28-52F	
API-SD-319NR	1065	36	1120	T3CW-D-1	10-26F,28-51F	
API-SD-321NR	1315	36	1370	T3CW-G-1	10-26F,28-51F	
API-SD-324NR	1115	36	1170	T3CW-M-1	10-26F,28-51F	
API-SD-502NR	1490	35	1545	T5CW-M-2	10-26F,28-50F	
API-SD-507NR	1315	35	1370	T5CW-G-2	10-26F,28-50F	
API-SD-508NR	1115	35	1170	T5CW-G-1	10-26F,28-50F	
API-SD-511NR	1315	36	1370	T5CW-E-2	10-26F,28-51F	
API-SD-512NR	1115	36	1170	T5CW-E-1	10-26F,28-51F	
API-SD-515NR	1515	10	1570	T5CW-C-1	10-21F	
API-SD-517NR	1431	10	1486	T5CW-C-1	10-21F	
~~API-SD-520NR~~	~~1077~~	~~25~~	~~1132~~	~~T5CW-C-1~~	~~22-26F,28-50F~~	
API-SD-521NR	1052.5	0	1107.5	T5CW-A-3	22-26F,28-50F	取消


名稱	**室內立拆圖**	制圖	鞠章芳	2019.09.05	修改	A		
材料	X85671	復核	謝永林	2019.09.09	日期	2019.11.08		
顏色	UCT803649 FXL-3	批准	Jason		圖號	API-SD-102NR(1)		

EG-DWG3

美特鋁質 有限公司
MIDI Aluminium Fabricator Ltd.

工程號	J-837	地盤	觀塘裕民坊


物料編號	L	數量	分格尺寸	使用位置	樓層
API-SD-521NR	1052.5	25	1107.5	T5CW-A-3	22-26F,28-50F

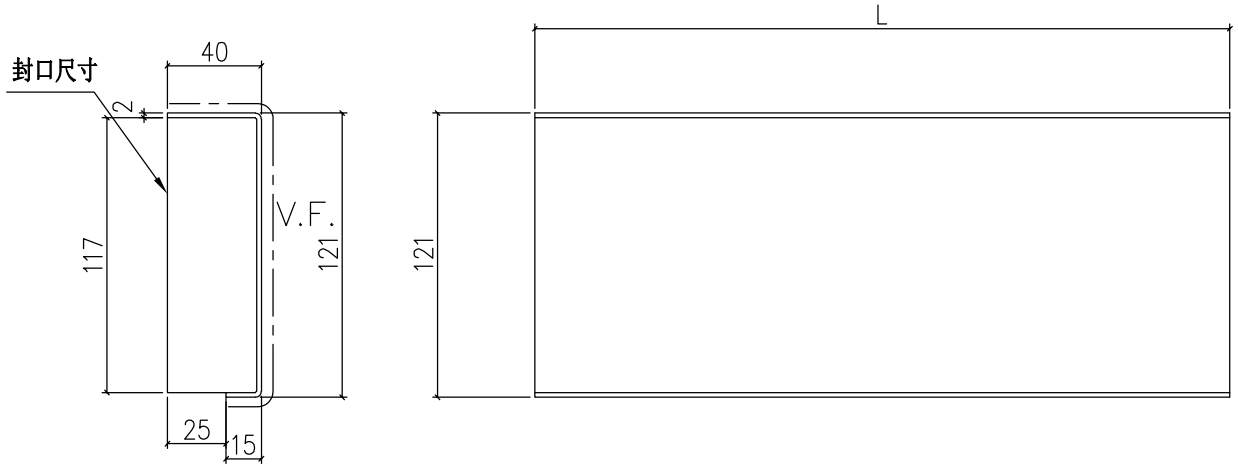

*依據EI/0261A版指示做

待定

地盤安裝

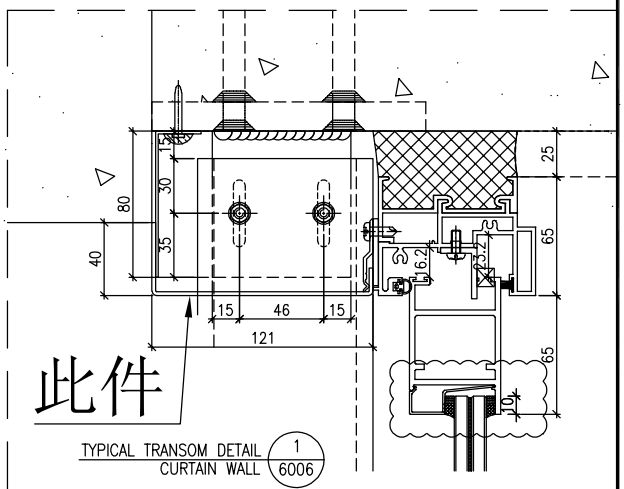


名稱	室內立拆圖	制圖	鞠章芳	2019.11.08	修改	新增		
材料	X85671	復核	謝永林	2019.11.13	日期			
顏色	UCT803649 FXL-3	批准	Jason		圖號	API-SD-521NR		

EG-DWG3

美特鋁質 有限公司
MIDI Aluminium Fabricator

工程號	J-837	地盤	觀塘裕民坊

物料編號	L	數量	分格尺寸	使用位置	樓層	備註
API-FD02	815	0	870	T5CWJK-1	10-26F,28-50F	取消
API-FD02	815	15	870	T3CWF-1	10-26F,28F	
API-FD02	815	0	870	T5CWL-1	10-26F,28-50F	取消
API-FD02	815	10	870	T5CWC-1	10-21F	
API-FD02	815	22	870	T3CWE-1	10-26F,28-36F	
API-FD02	815	35	870	T5CWN-1	10-26F,28-50F	
API-FD03	1085	39	1140	T2CWN-1	10-26F,28-55F	

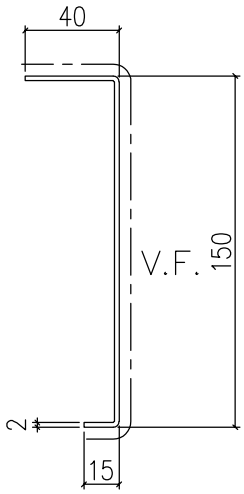




*依據EI/0423指示做

待定

地盤安裝

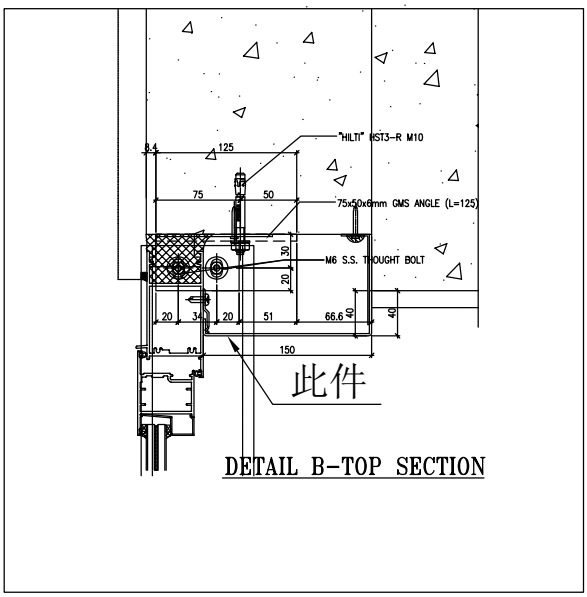

名稱	室內立拆圖	制圖	鞠章芳	2019.09.05	修改	A		
材料	X85670	復核	謝永林	2019.09.09	日期	.2019.11.08		
顏色	UCT803649 FXL-3	批准	Jason		圖號	API-FD02		


EG-DWG3

美特鋁質 有限公司
MIDI Aluminium Fabrica

工程號	J-837	地盤	觀塘裕民坊

物料編號	L	數量	分格尺寸	使用位置	樓層	備註
API-FD02R	815	0	870	T5CWJK-1	10-26F,28-50F	取消
API-FD02R	815	35	870	T5CWM-2	10-26F,28-50F	
API-FD02R	815	0	870	T5CWA-3	10-21F	取消
API-FD02R	815	17	870	T3CWM-1	10-26F,28-30F	
API-FD04R	1175	35	1230	T5CWJK-1	10-26F,28-50F	




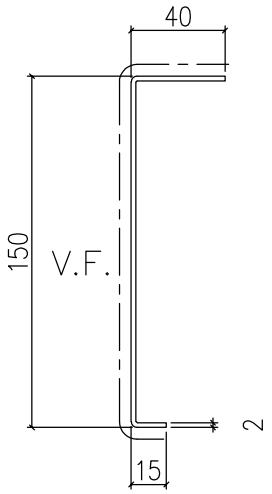

地盤安裝

*依據EI/0423指示做

待定

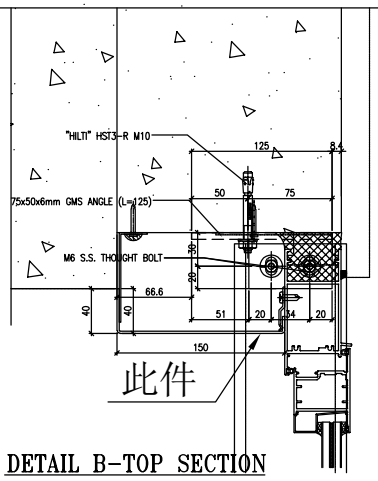

DETAIL B-TOP SECTION


名稱	室內立拆圖	制圖	鞠章芳	2019.09.05	修改	A		
材料	X85670	復核	謝永林	2019.09.09	日期	2019.11.08		
顏色	UCT803649 FXL-3	批准	Jason		圖號	API-FD02R		

EG-DWG3

美特鋁質 有限公司
MIDI Aluminium Fabricator Ltd.

工程號	J-837	地盤	觀塘裕民坊


物料編號	L	數量	分格尺寸	使用位置	樓層
API-FD02x	815	35	870	T5CWJK-1	10-26F,28-50F
API-FD02x	815	35	870	T5CWL-1	10-26F,28-50F

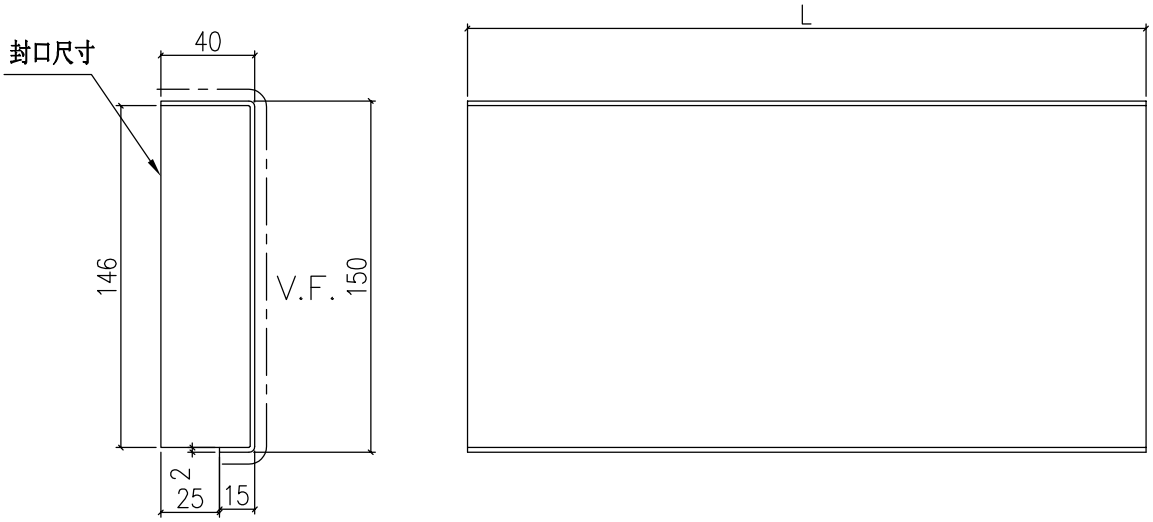

*依據EI/0423指示做

待定

地盤安裝

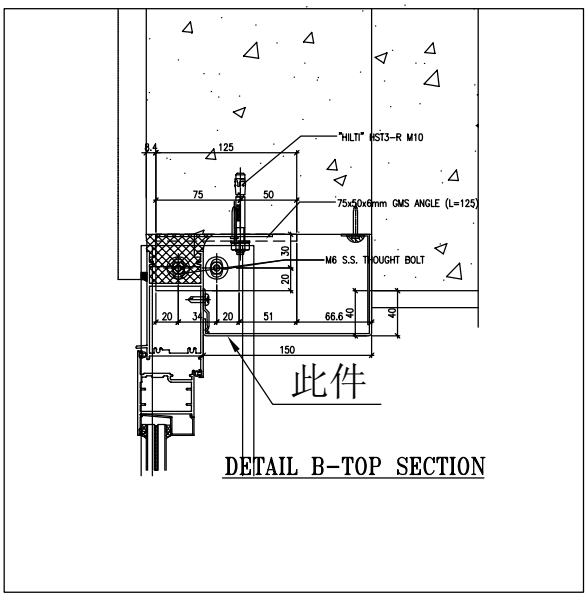

名稱	室內立拆圖	制圖	鞠章芳	2019.11.08	修改	新增		
材料	X85670	復核	謝永林	2019.11.13	日期			
顏色	UCT803649 FXL-3	批准	Jason		圖號	API-FD02x		


EG-DWG3

美特鋁質 有限公司
MIDI Aluminium Fabricator Ltd.

工程號	J-837	地盤	觀塘裕民坊

物料編號	L	數量	分格尺寸	使用位置	樓層
API-FD02xR	815	35	870	T5CWJK-1	10-26F,28-50F
API-FD02xR	815	10	870	T5CWA-3	10-21F




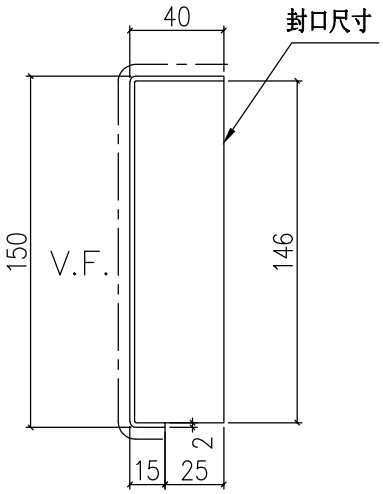

地盤安裝


*依據EI/0423指示做

待定

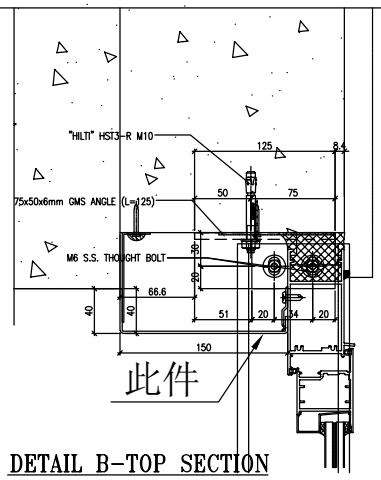


DETAIL B-TOP SECTION


名稱	室內立拆圖	制圖	鞠章芳	2019.11.08	修改	新增		
材料	X85670	復核	謝永林	2019.11.13	日期			
顏色	UCT803649 FXL-3	批准	Jason		圖號	API-FD02xR		

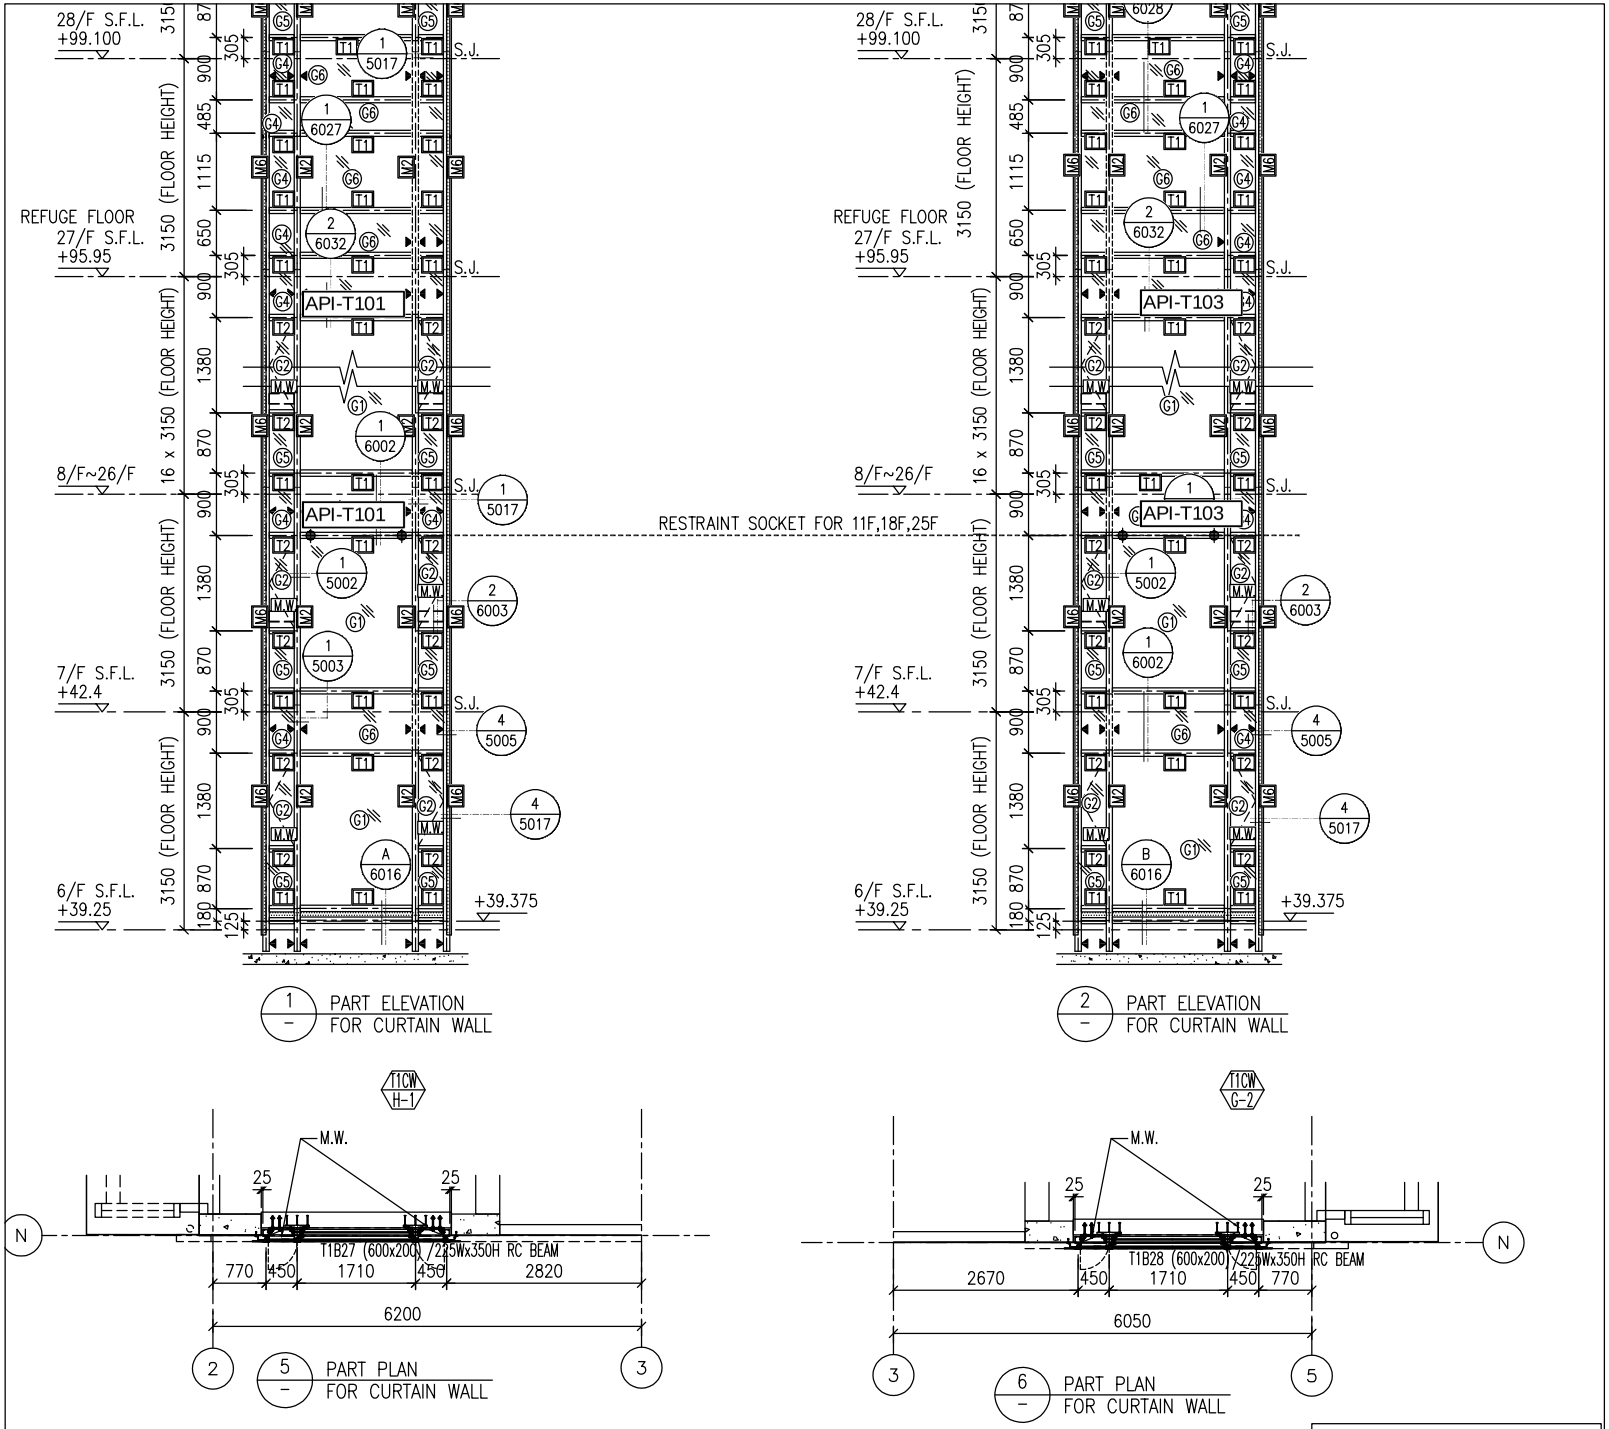


圖號：837-CW-2101

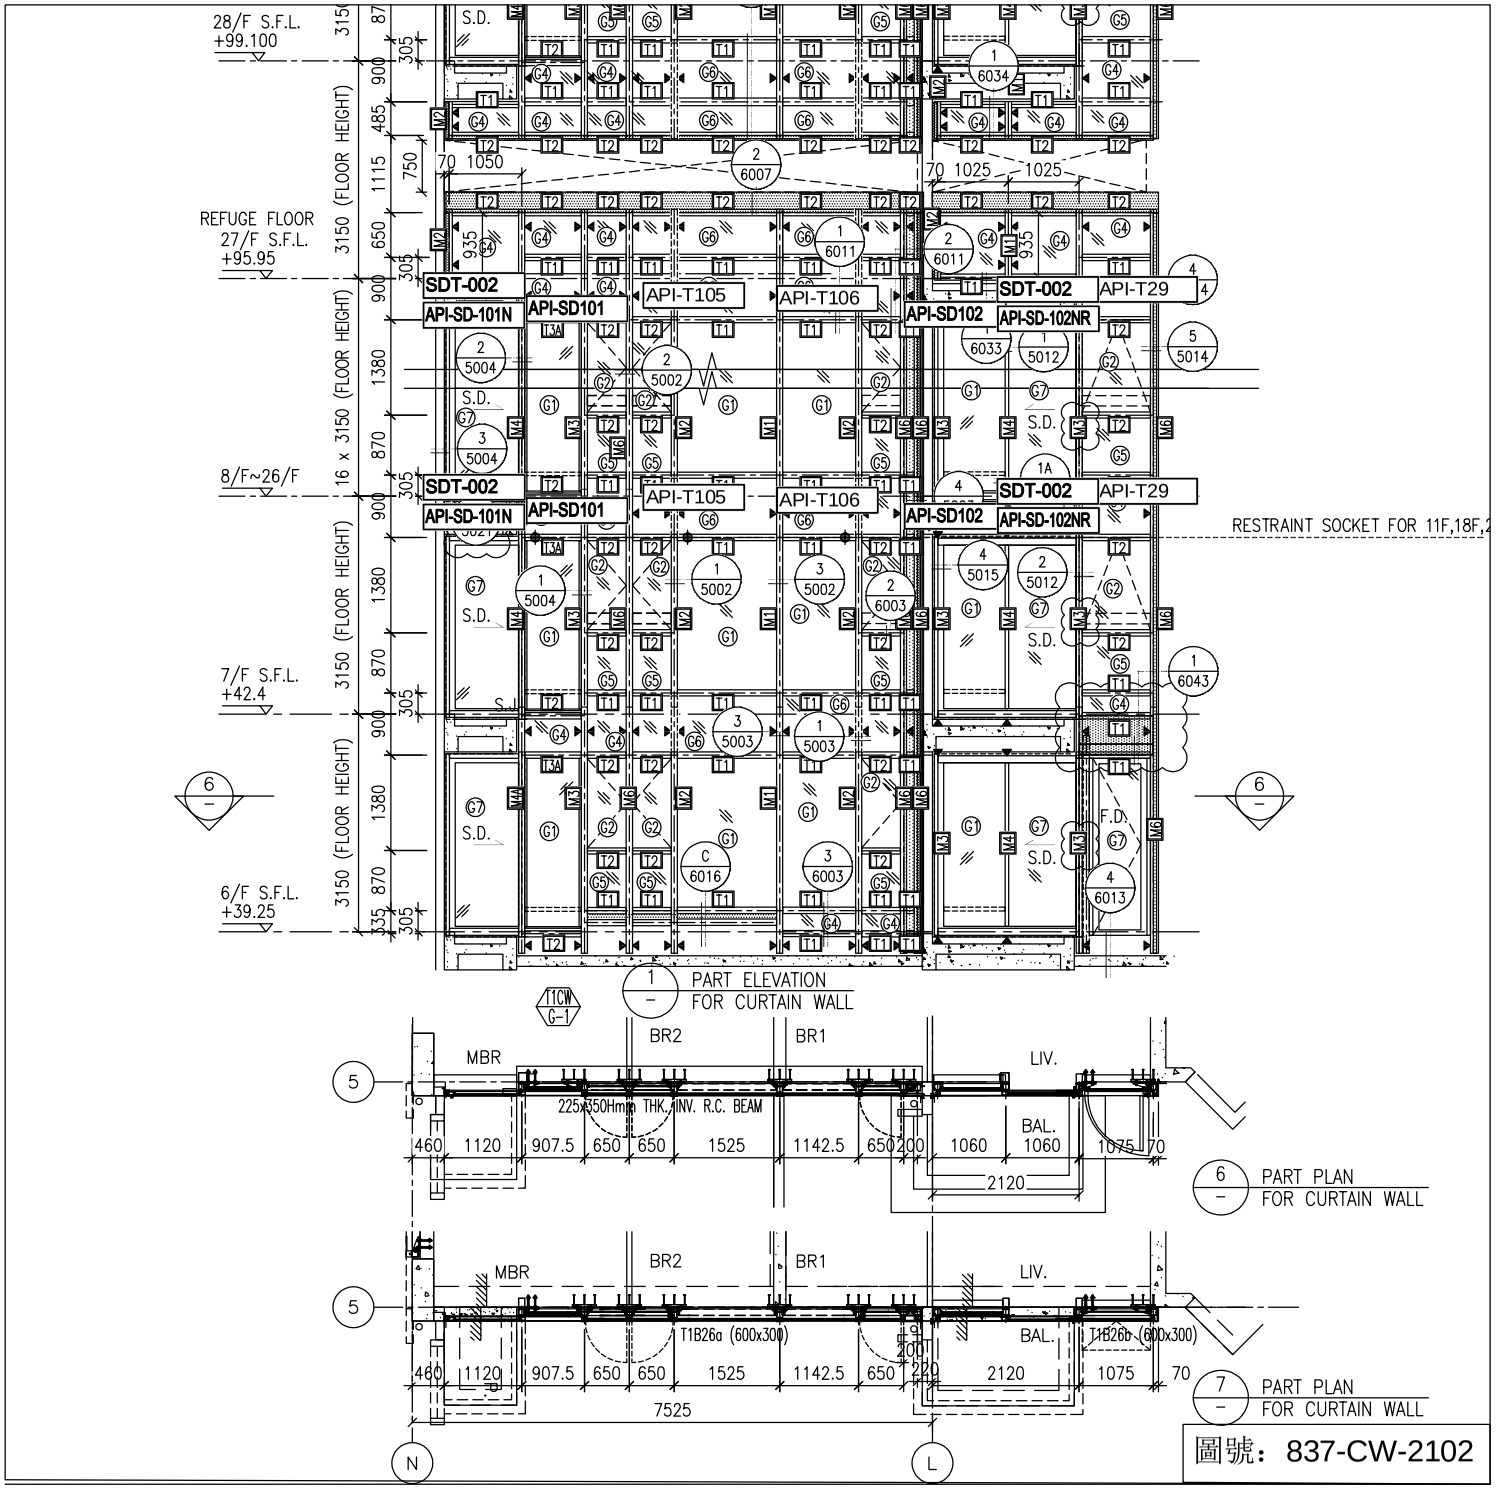


圖號：837-CW-2102

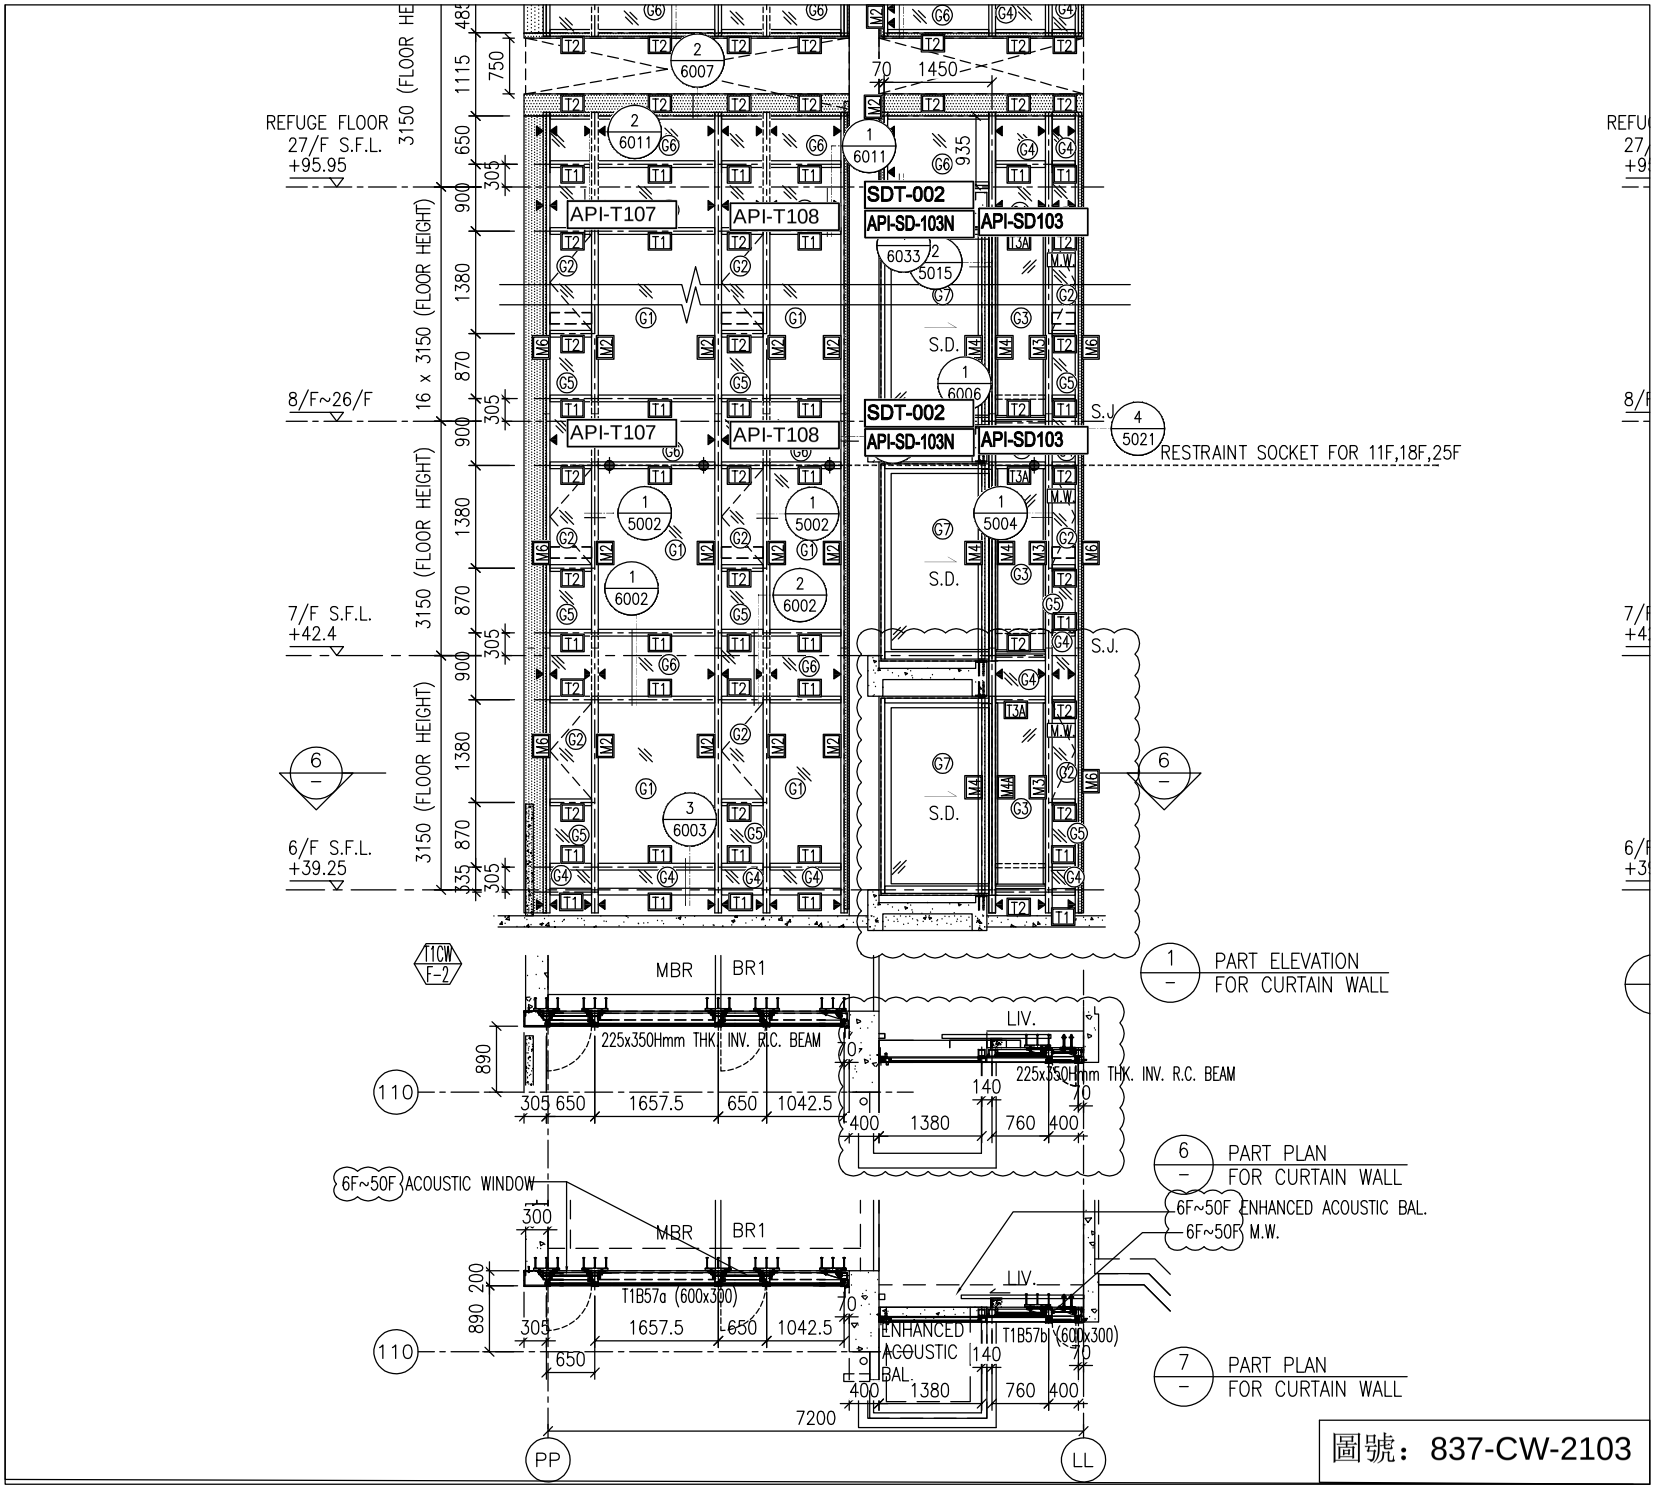


圖號：837-CW-2103

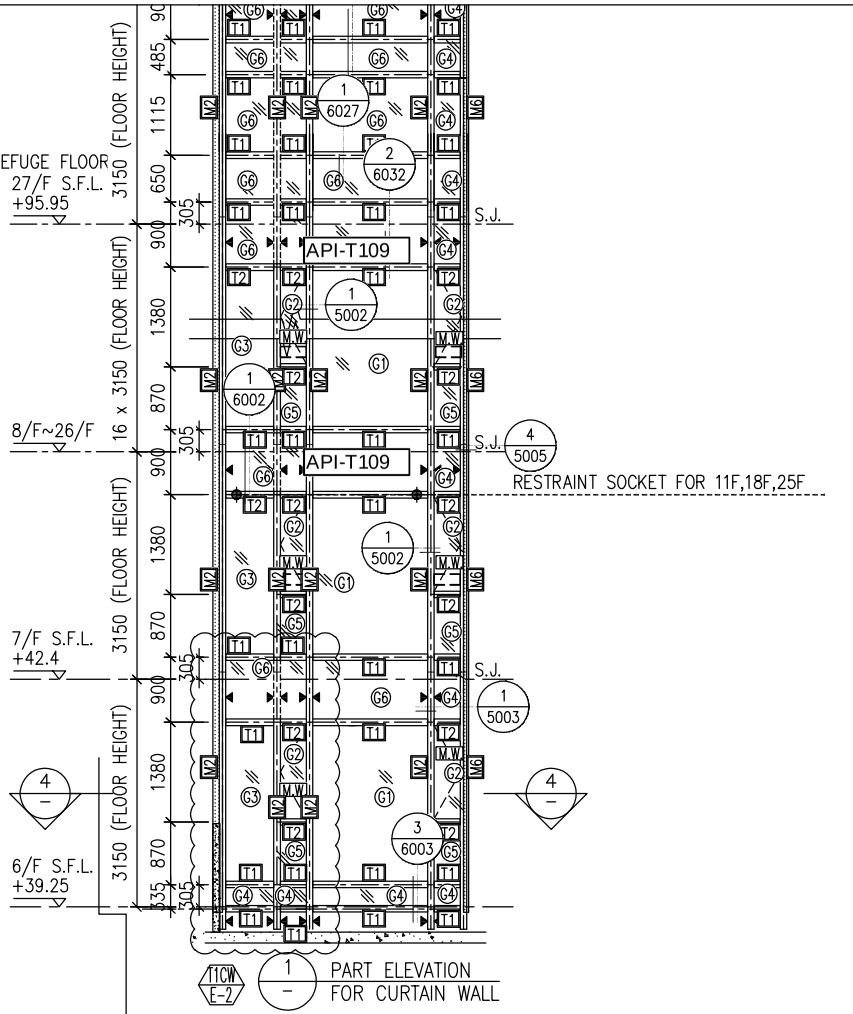


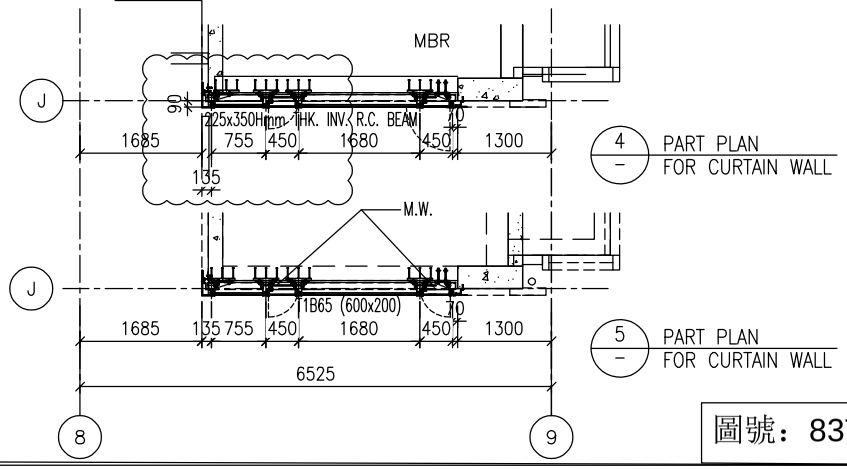


圖號：837-CW-2104

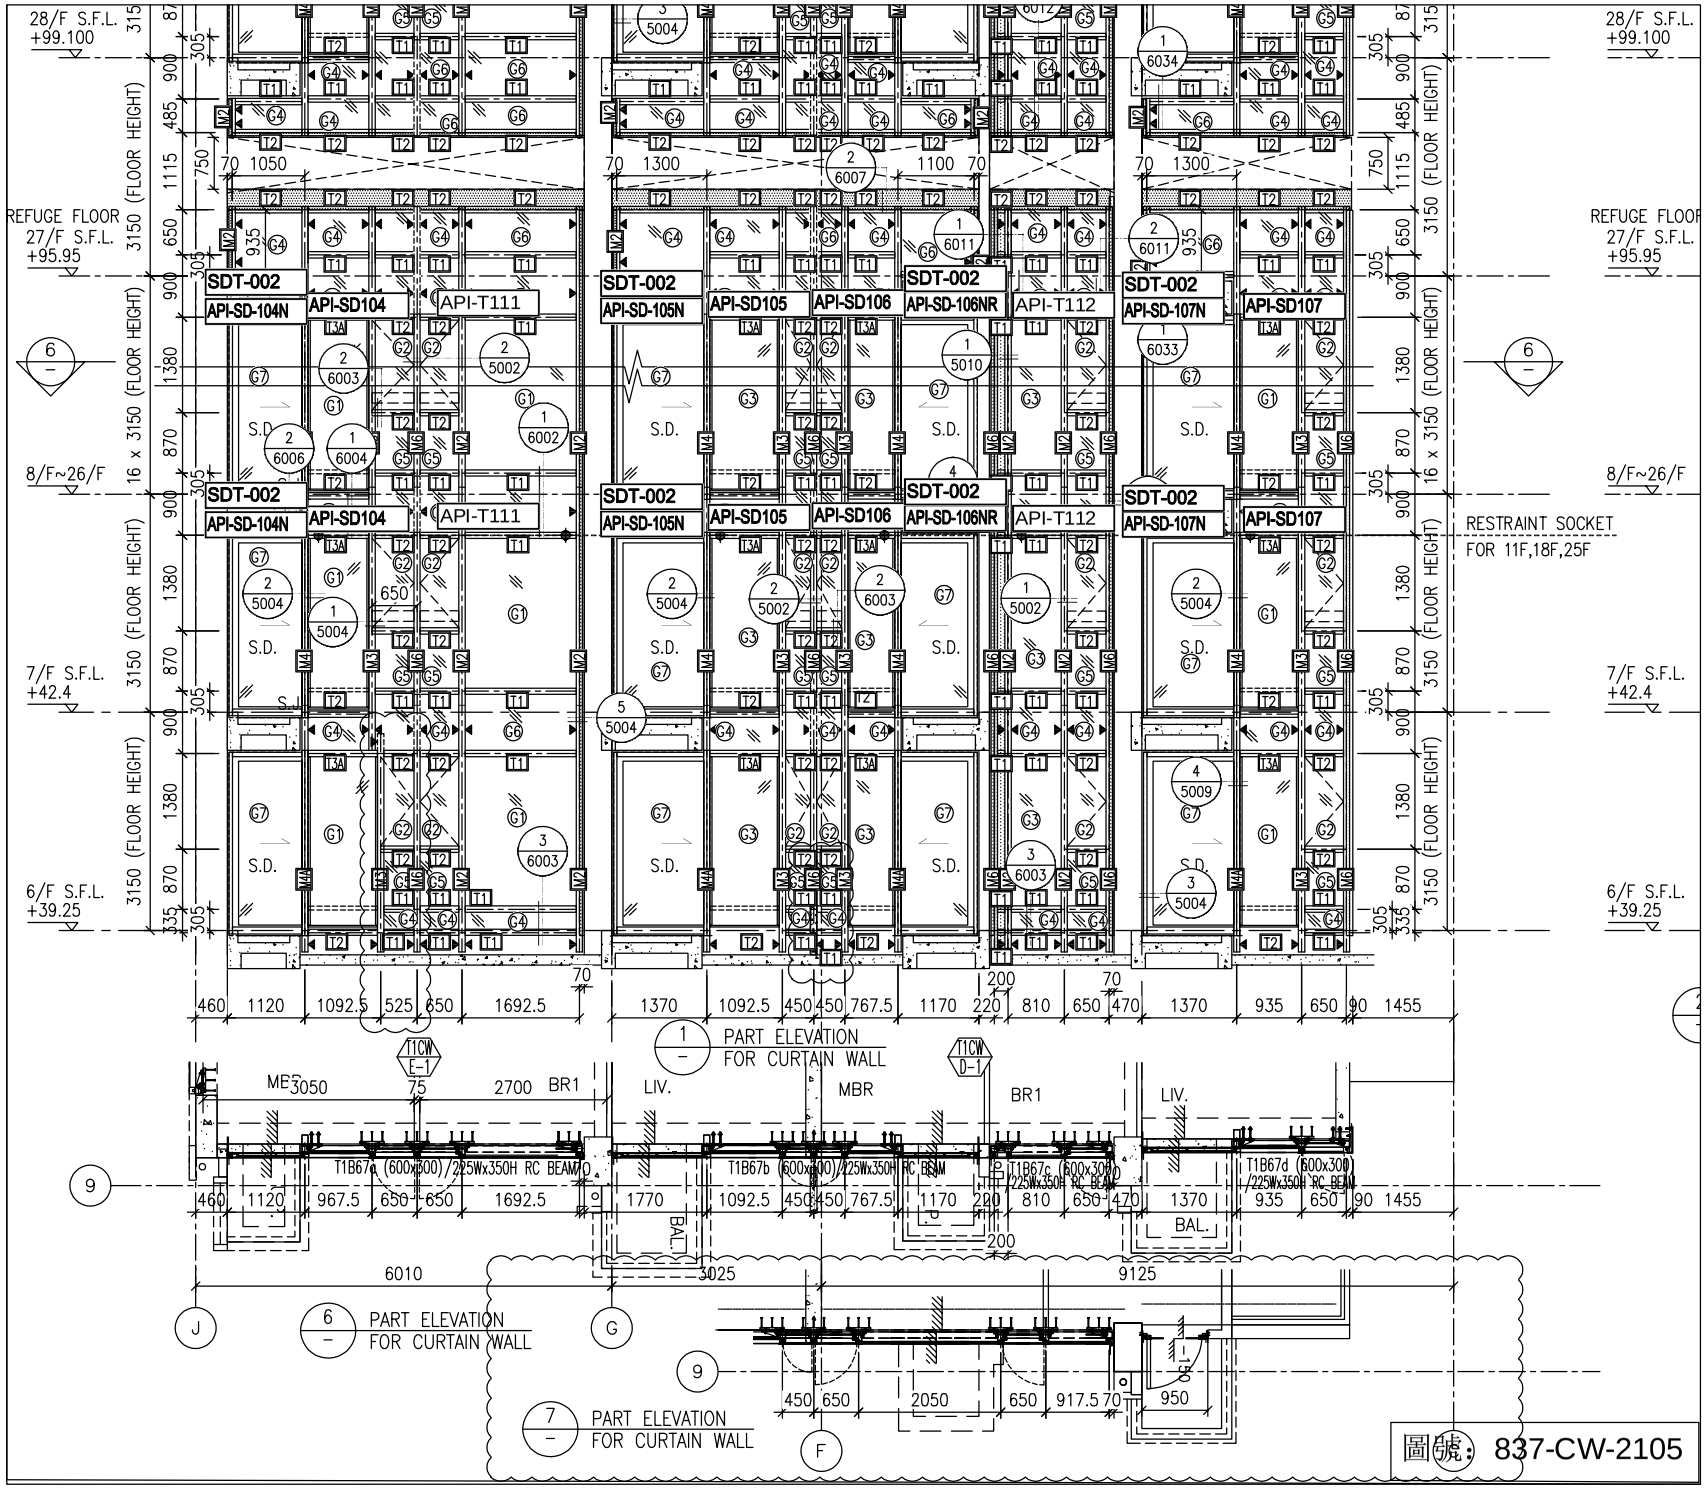


圖號: 837-CW-2105

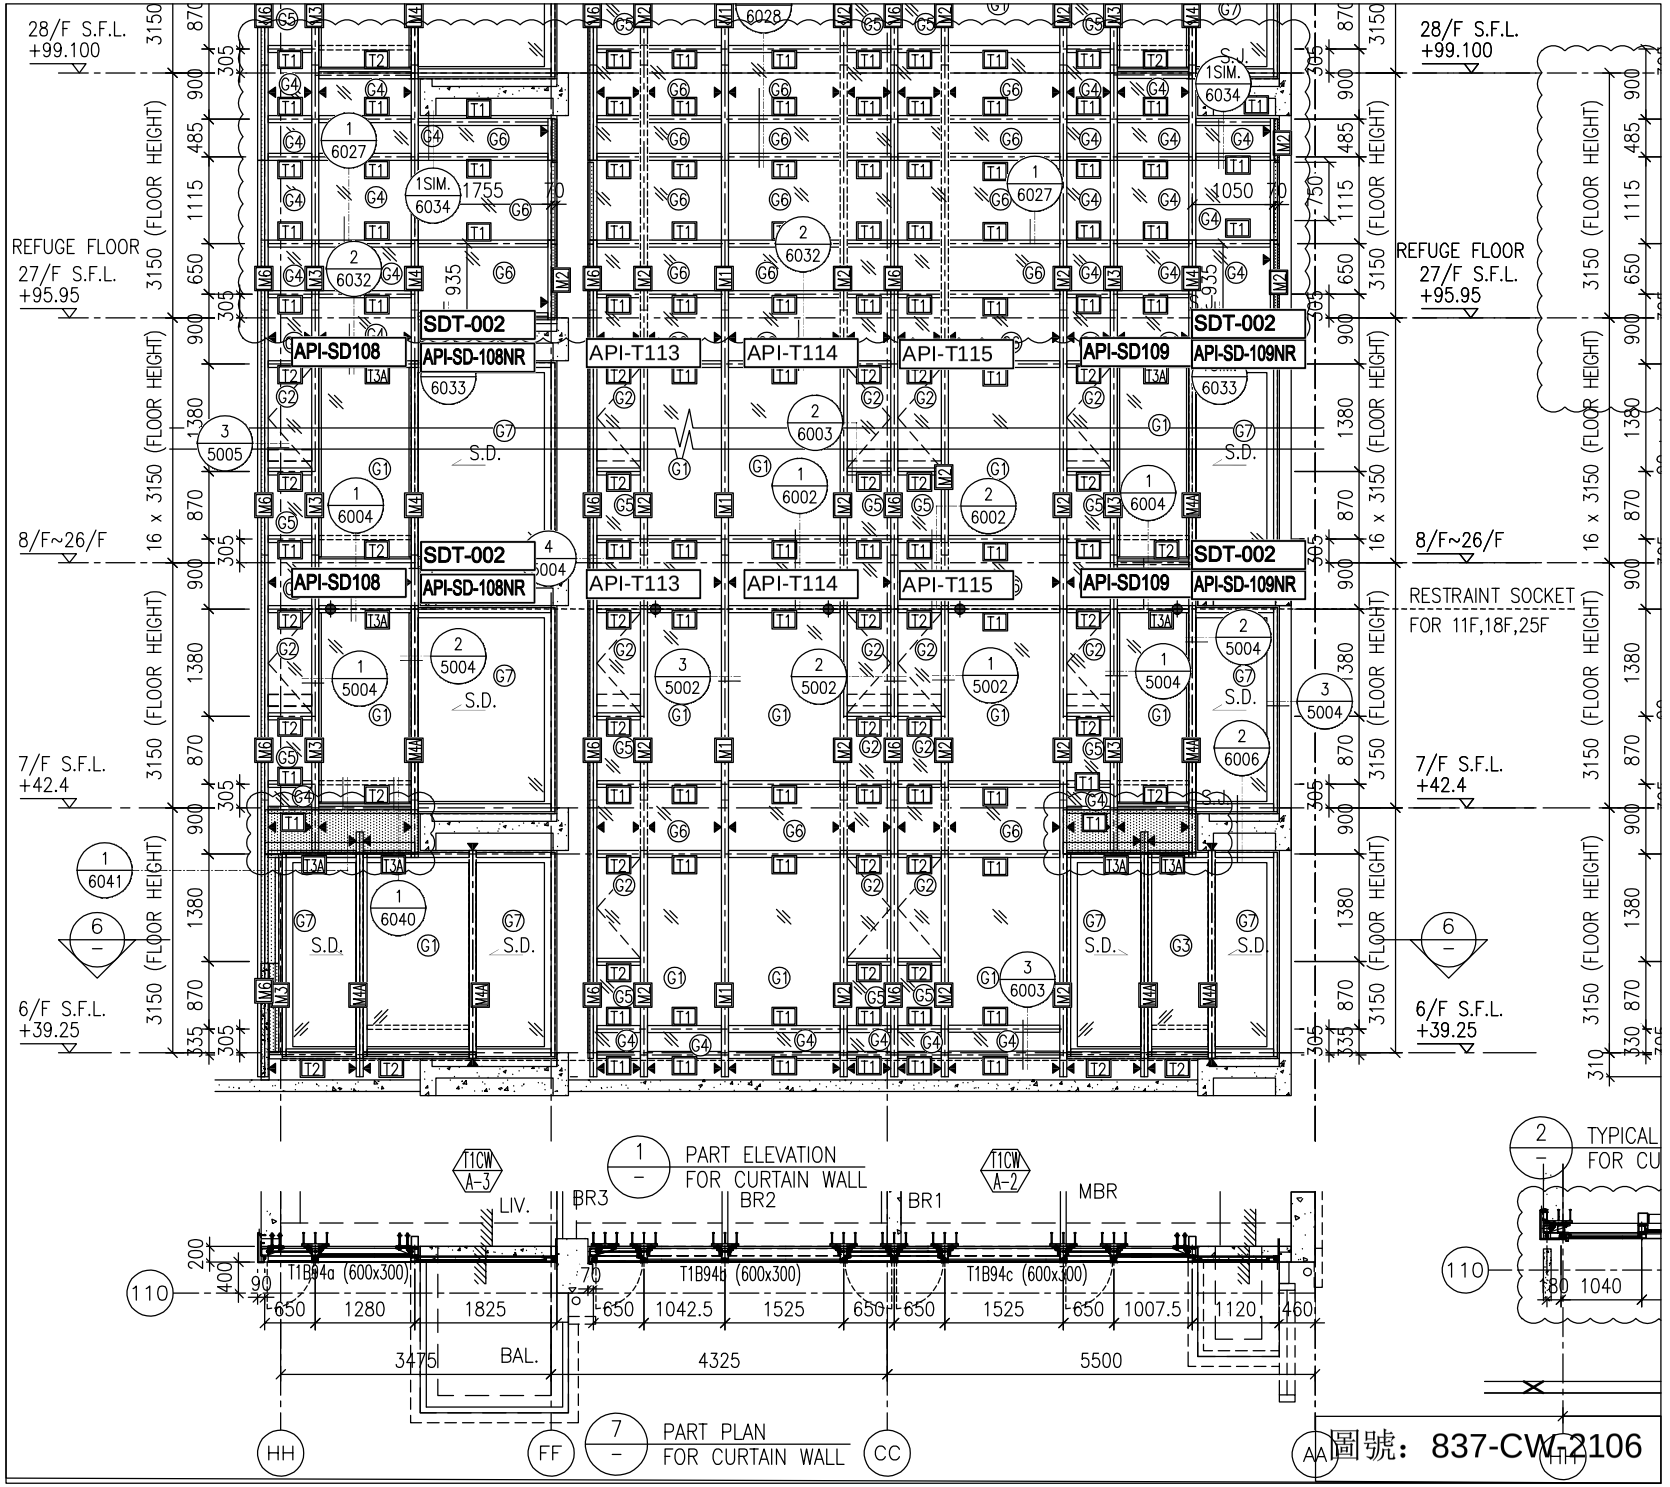


圖號：837-CW-2106

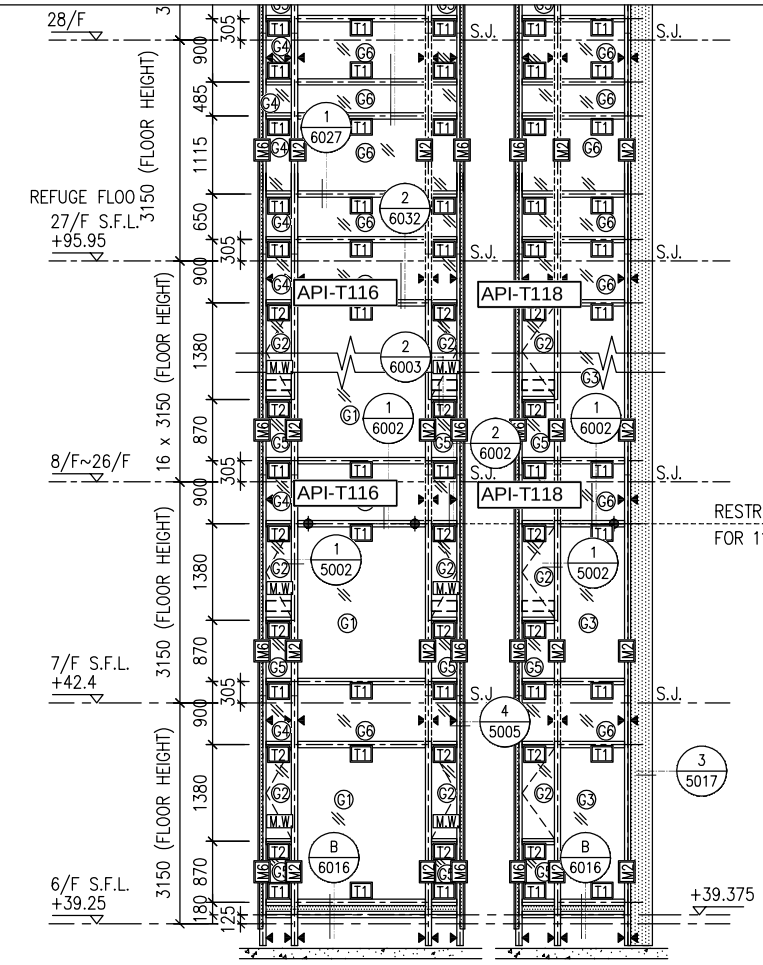


1 / – PART ELEVATION FOR CURTAIN WALL

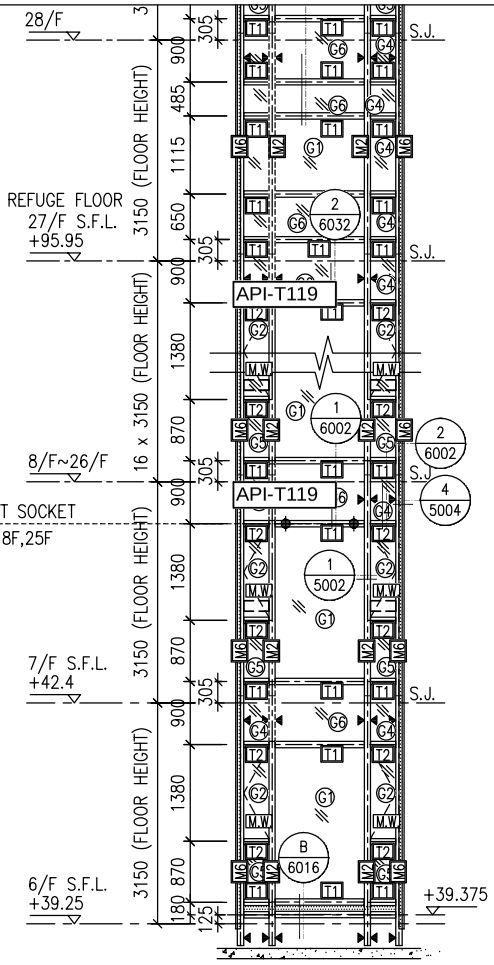

2 / – PART ELEVATION FOR CURTAIN WALL

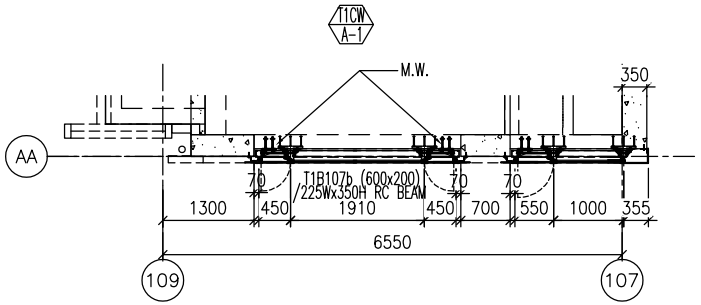


5 / – PART PLAN FOR CURTAIN WALL

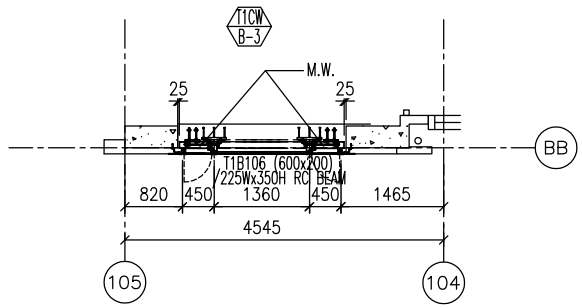



6 / – PART PLAN FOR CURTAIN WALL


圖號：837-CW-2107

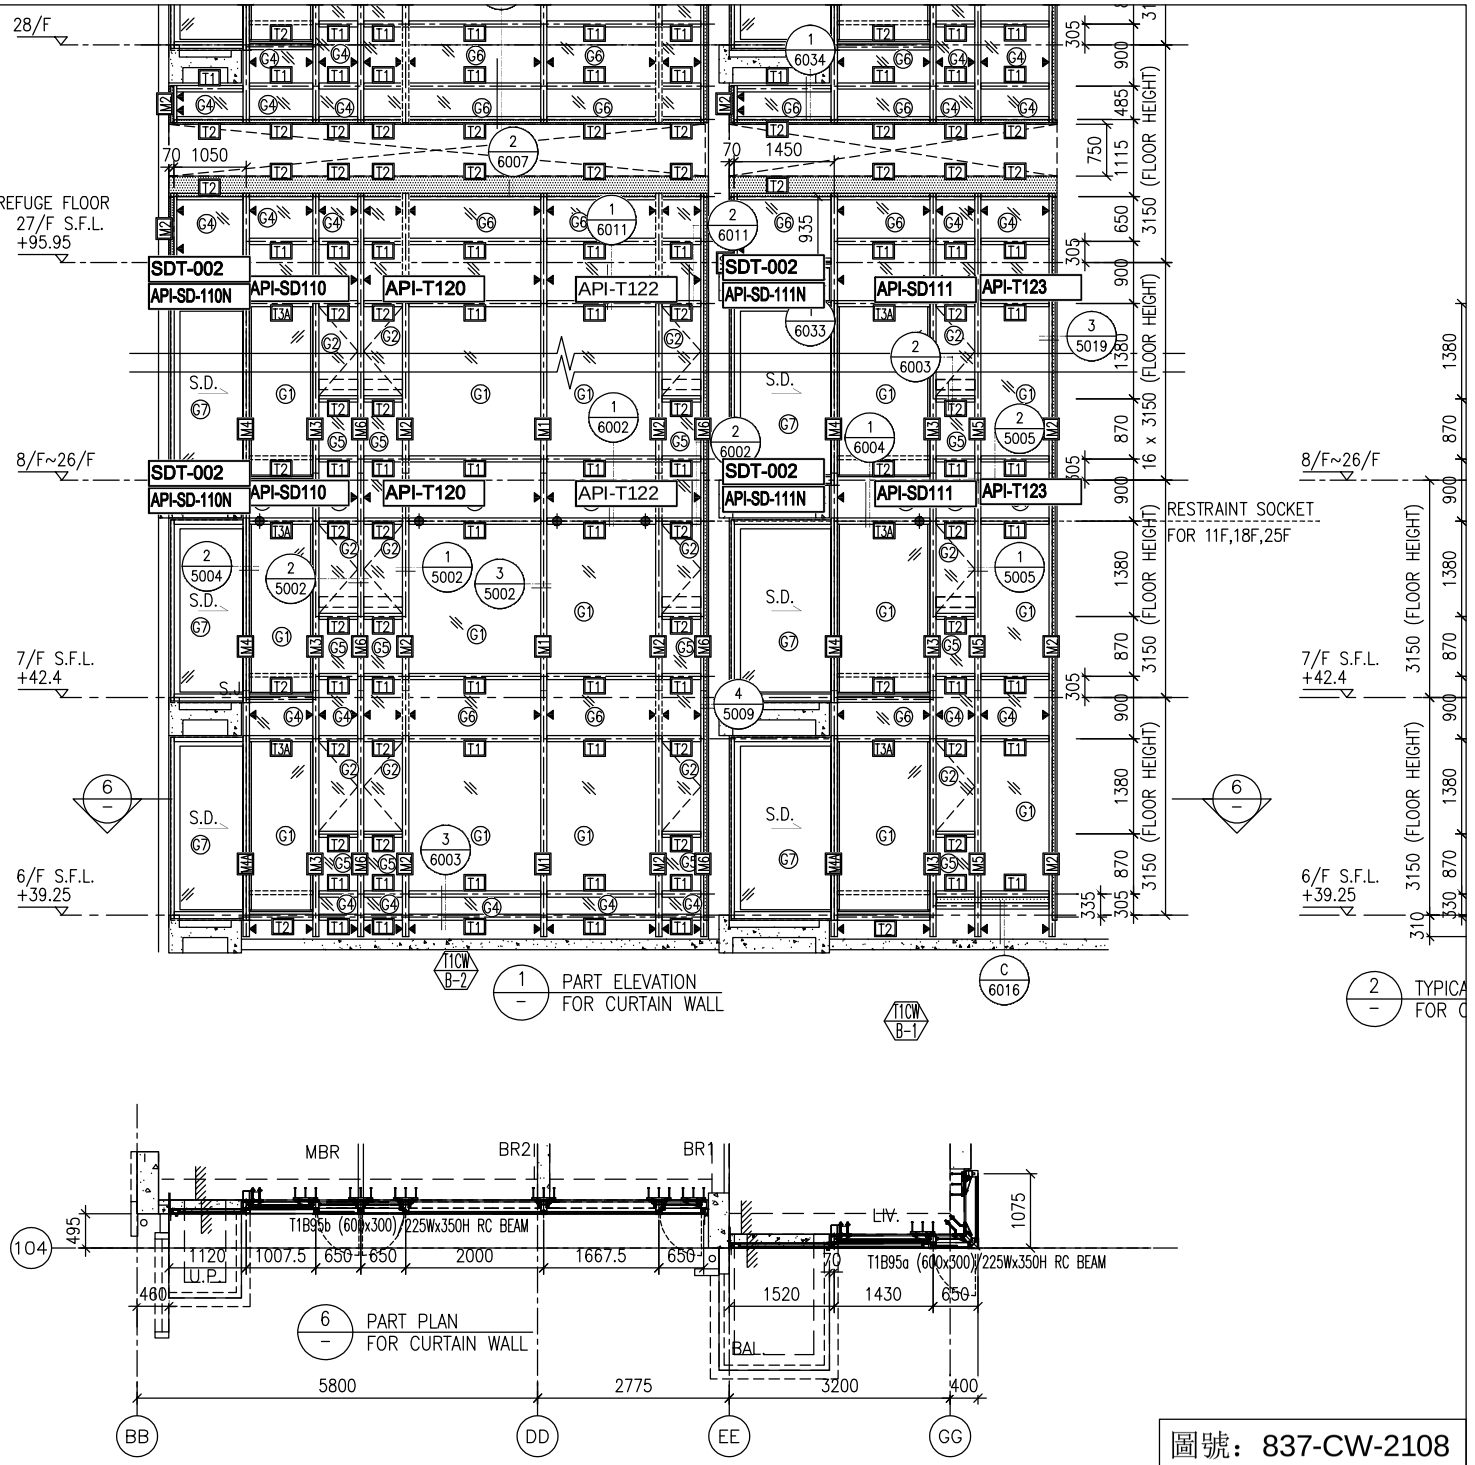


圖號：837-CW-2108

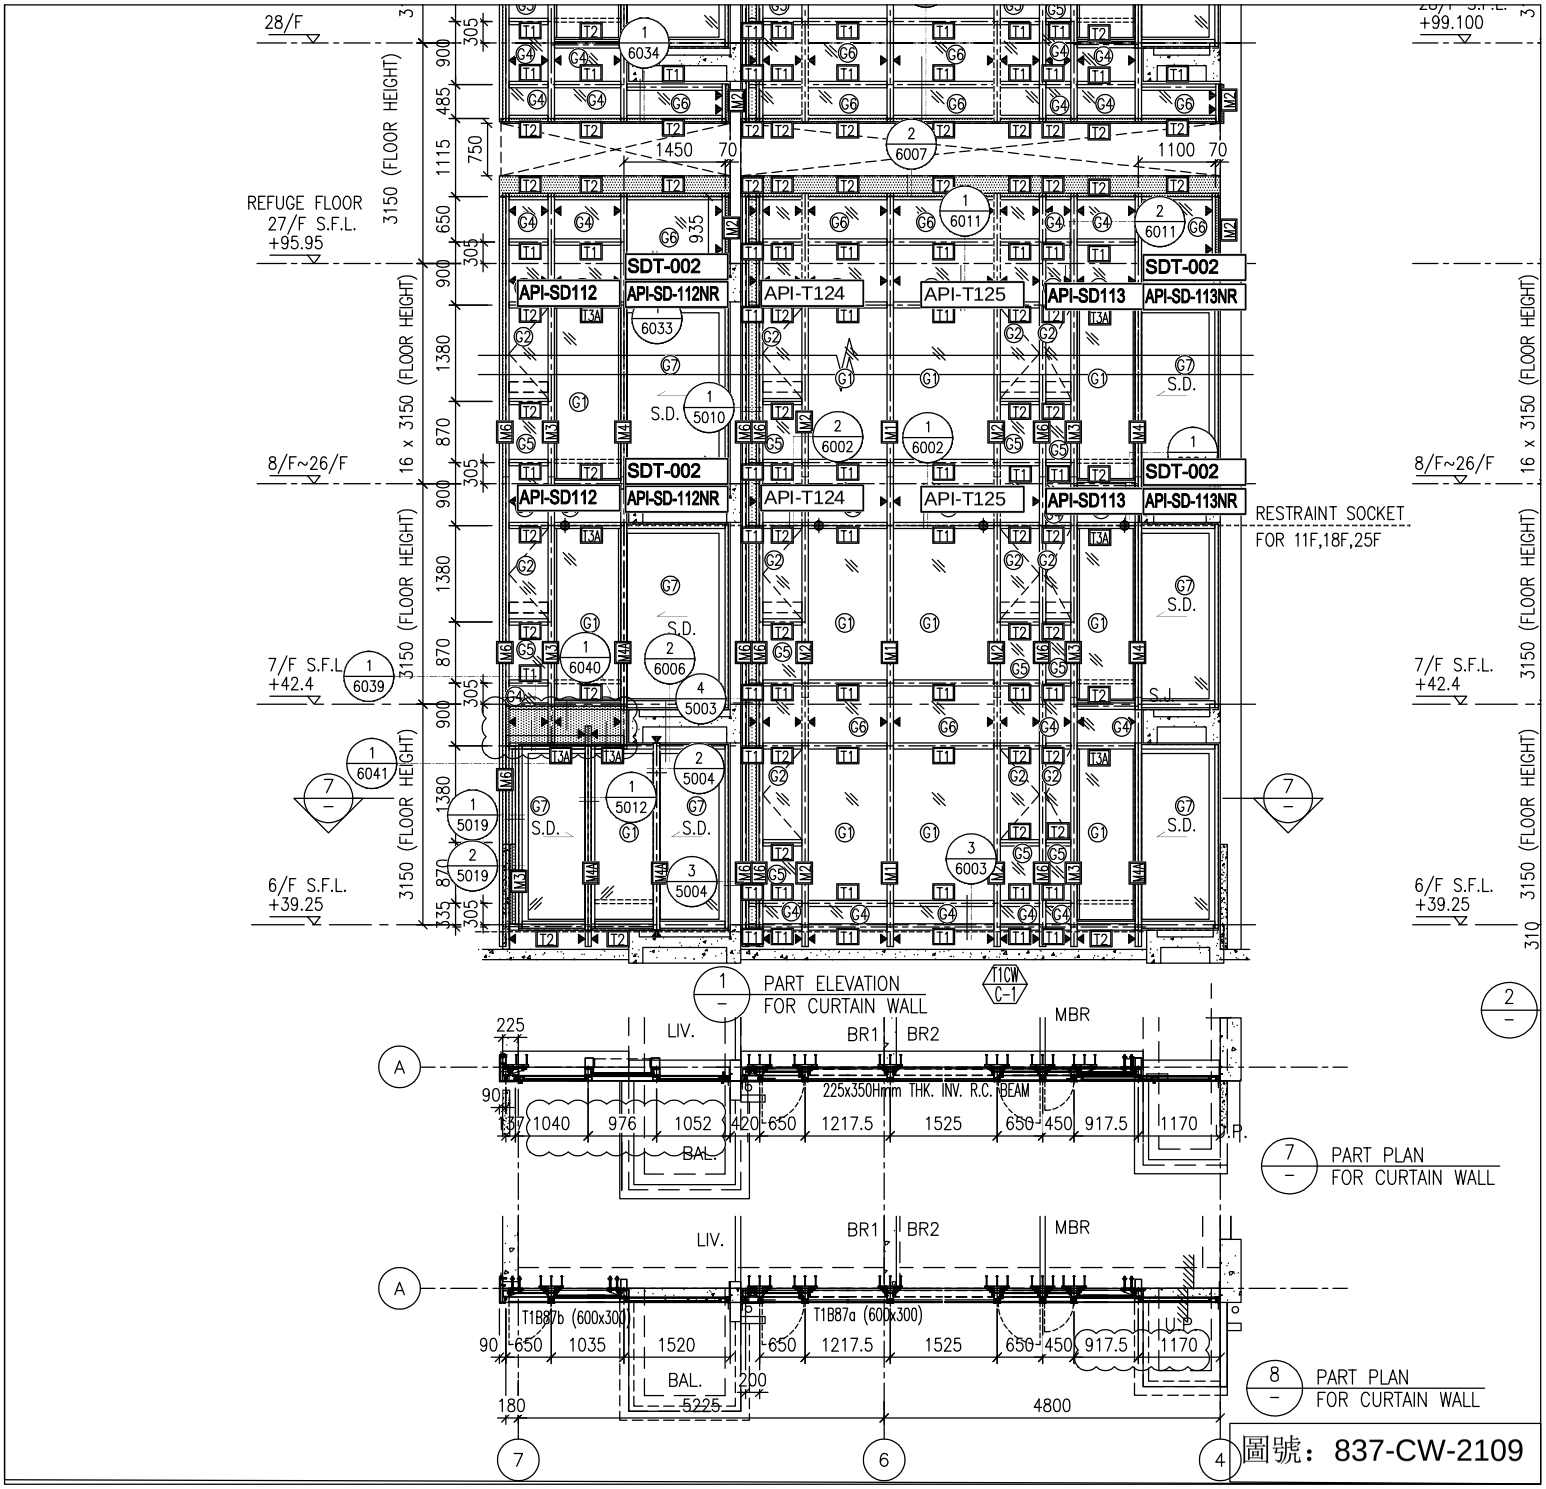
28/F
REFUGE FLOOR
27/F S.F.L.
+95.95
8/F~26/F
7/F S.F.L.
+42.4
6/F S.F.L.
+39.25
+99.100
16 x 3150 (FLOOR HEIGHT)
3150 (FLOOR HEIGHT)
SDT-002
API-SD112
API-SD-112NR
API-T124
API-T125
API-SD113
API-SD-113NR
RESTRAINT SOCKET
FOR 11F,18F,25F
S.D.
S.J.
1 PART ELEVATION FOR CURTAIN WALL
T1CW C-1
LIV.
BR1
BR2
MBR
225x350Hmm THK. INV. R.C. BEAM
BAL.
U.P.
7 PART PLAN FOR CURTAIN WALL
T1B87b (600x300)
T1B87a (600x300)
8 PART PLAN FOR CURTAIN WALL
圖號：837-CW-2109

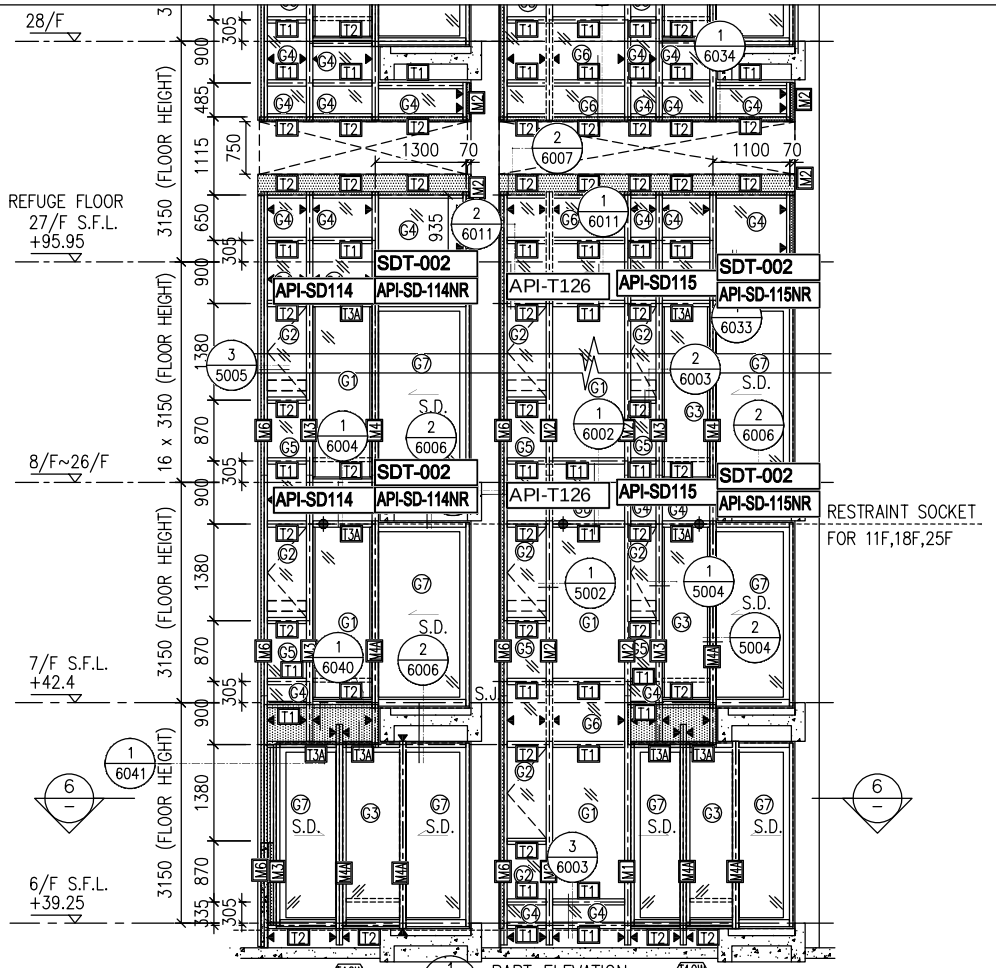


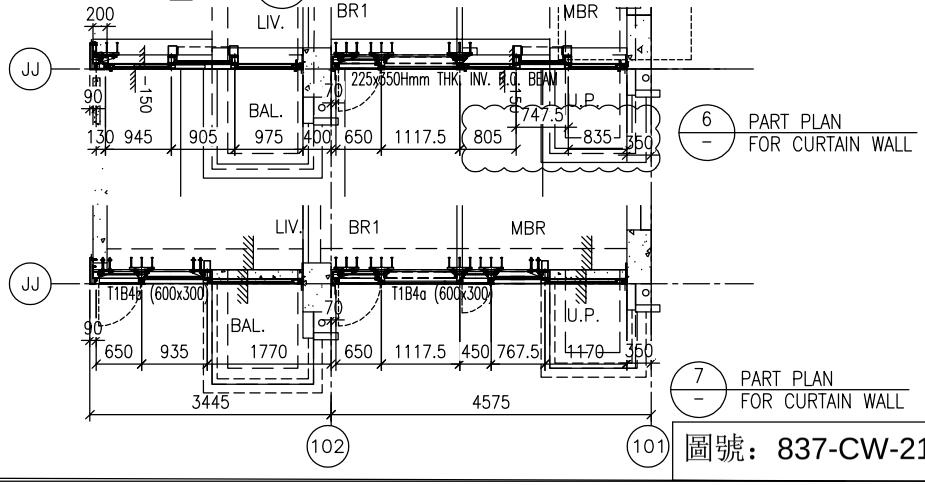


圖號：837-CW-2110

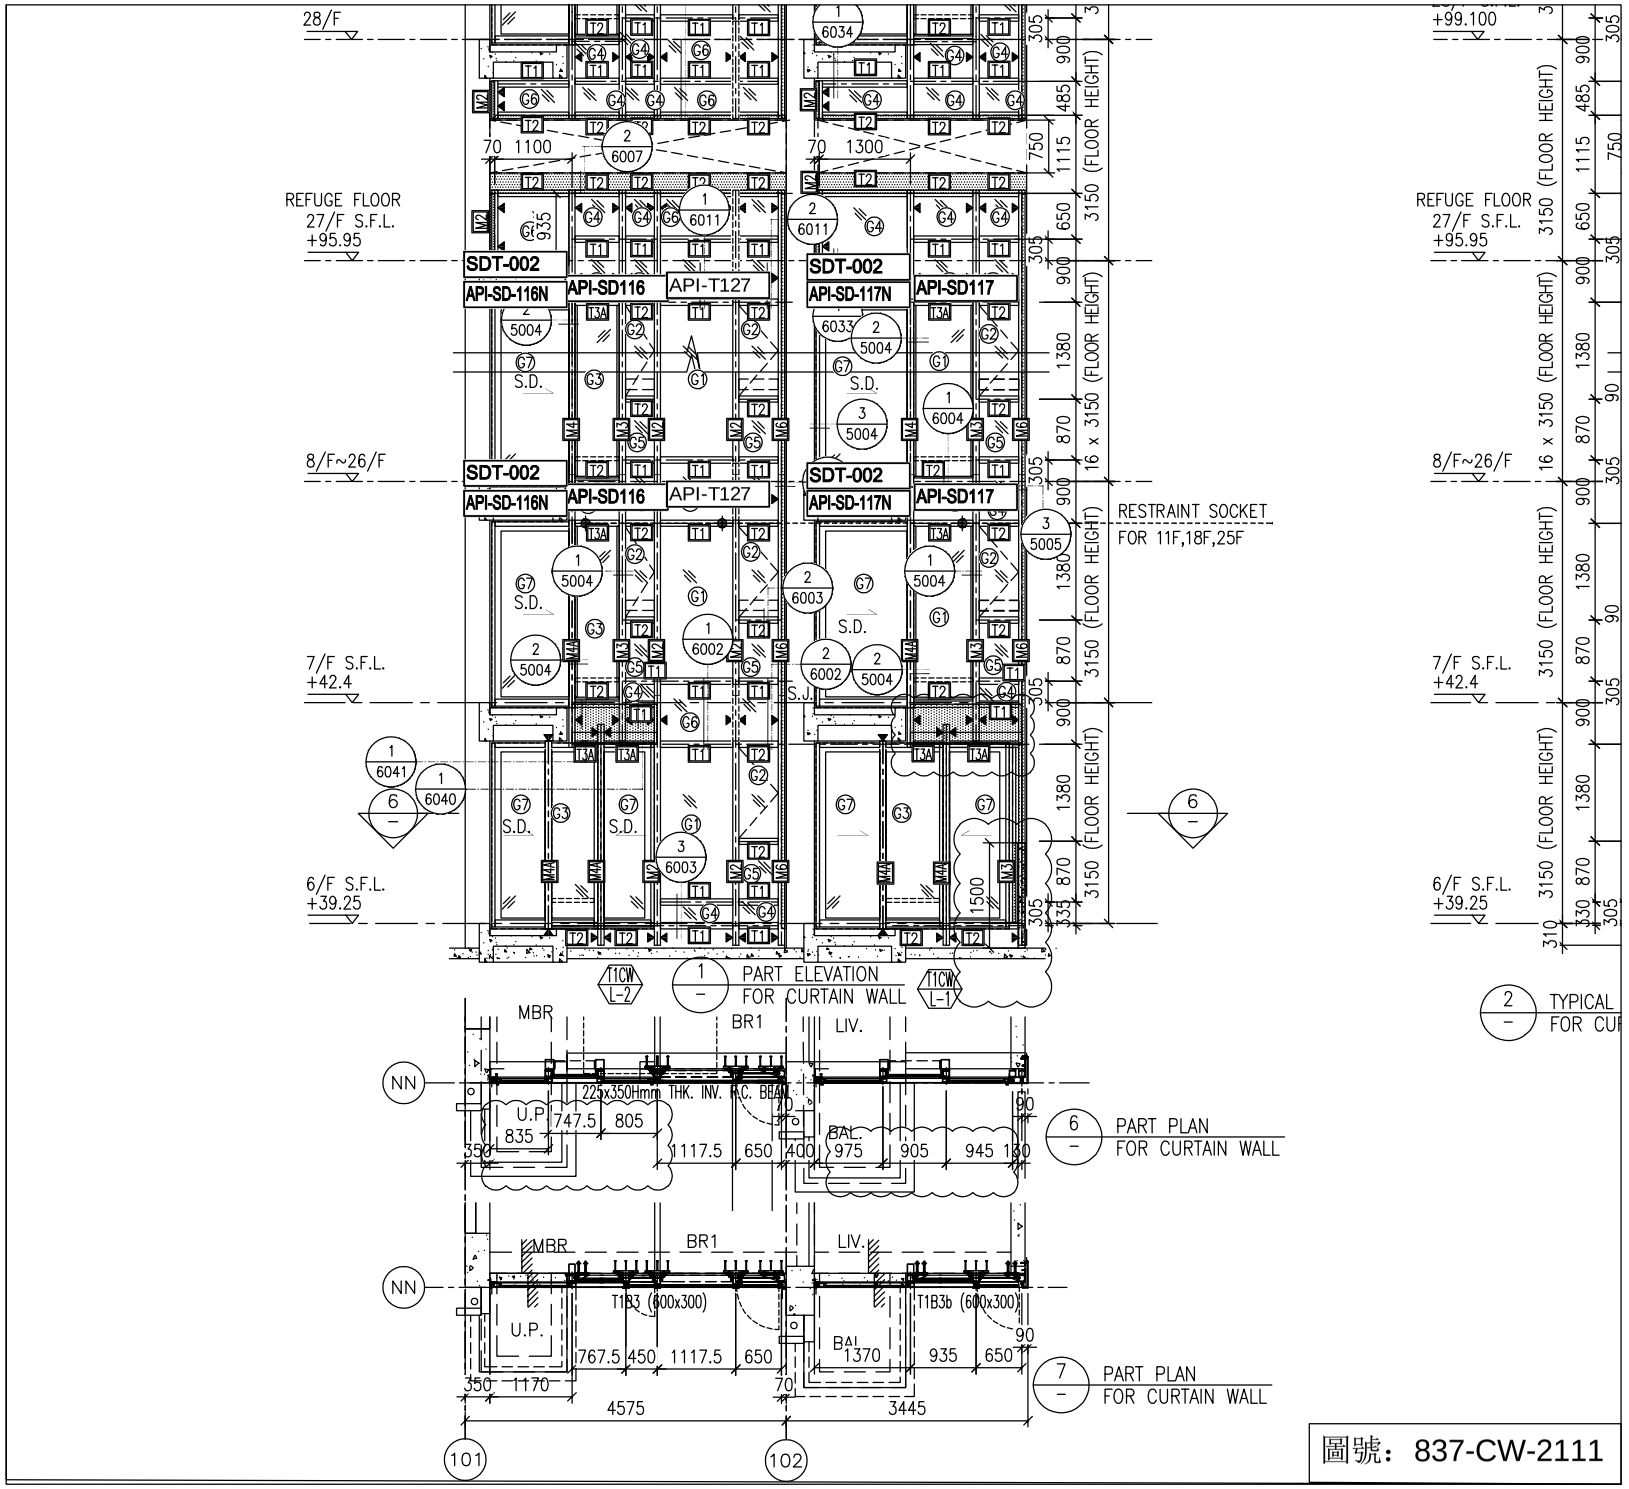


圖號：837-CW-2111

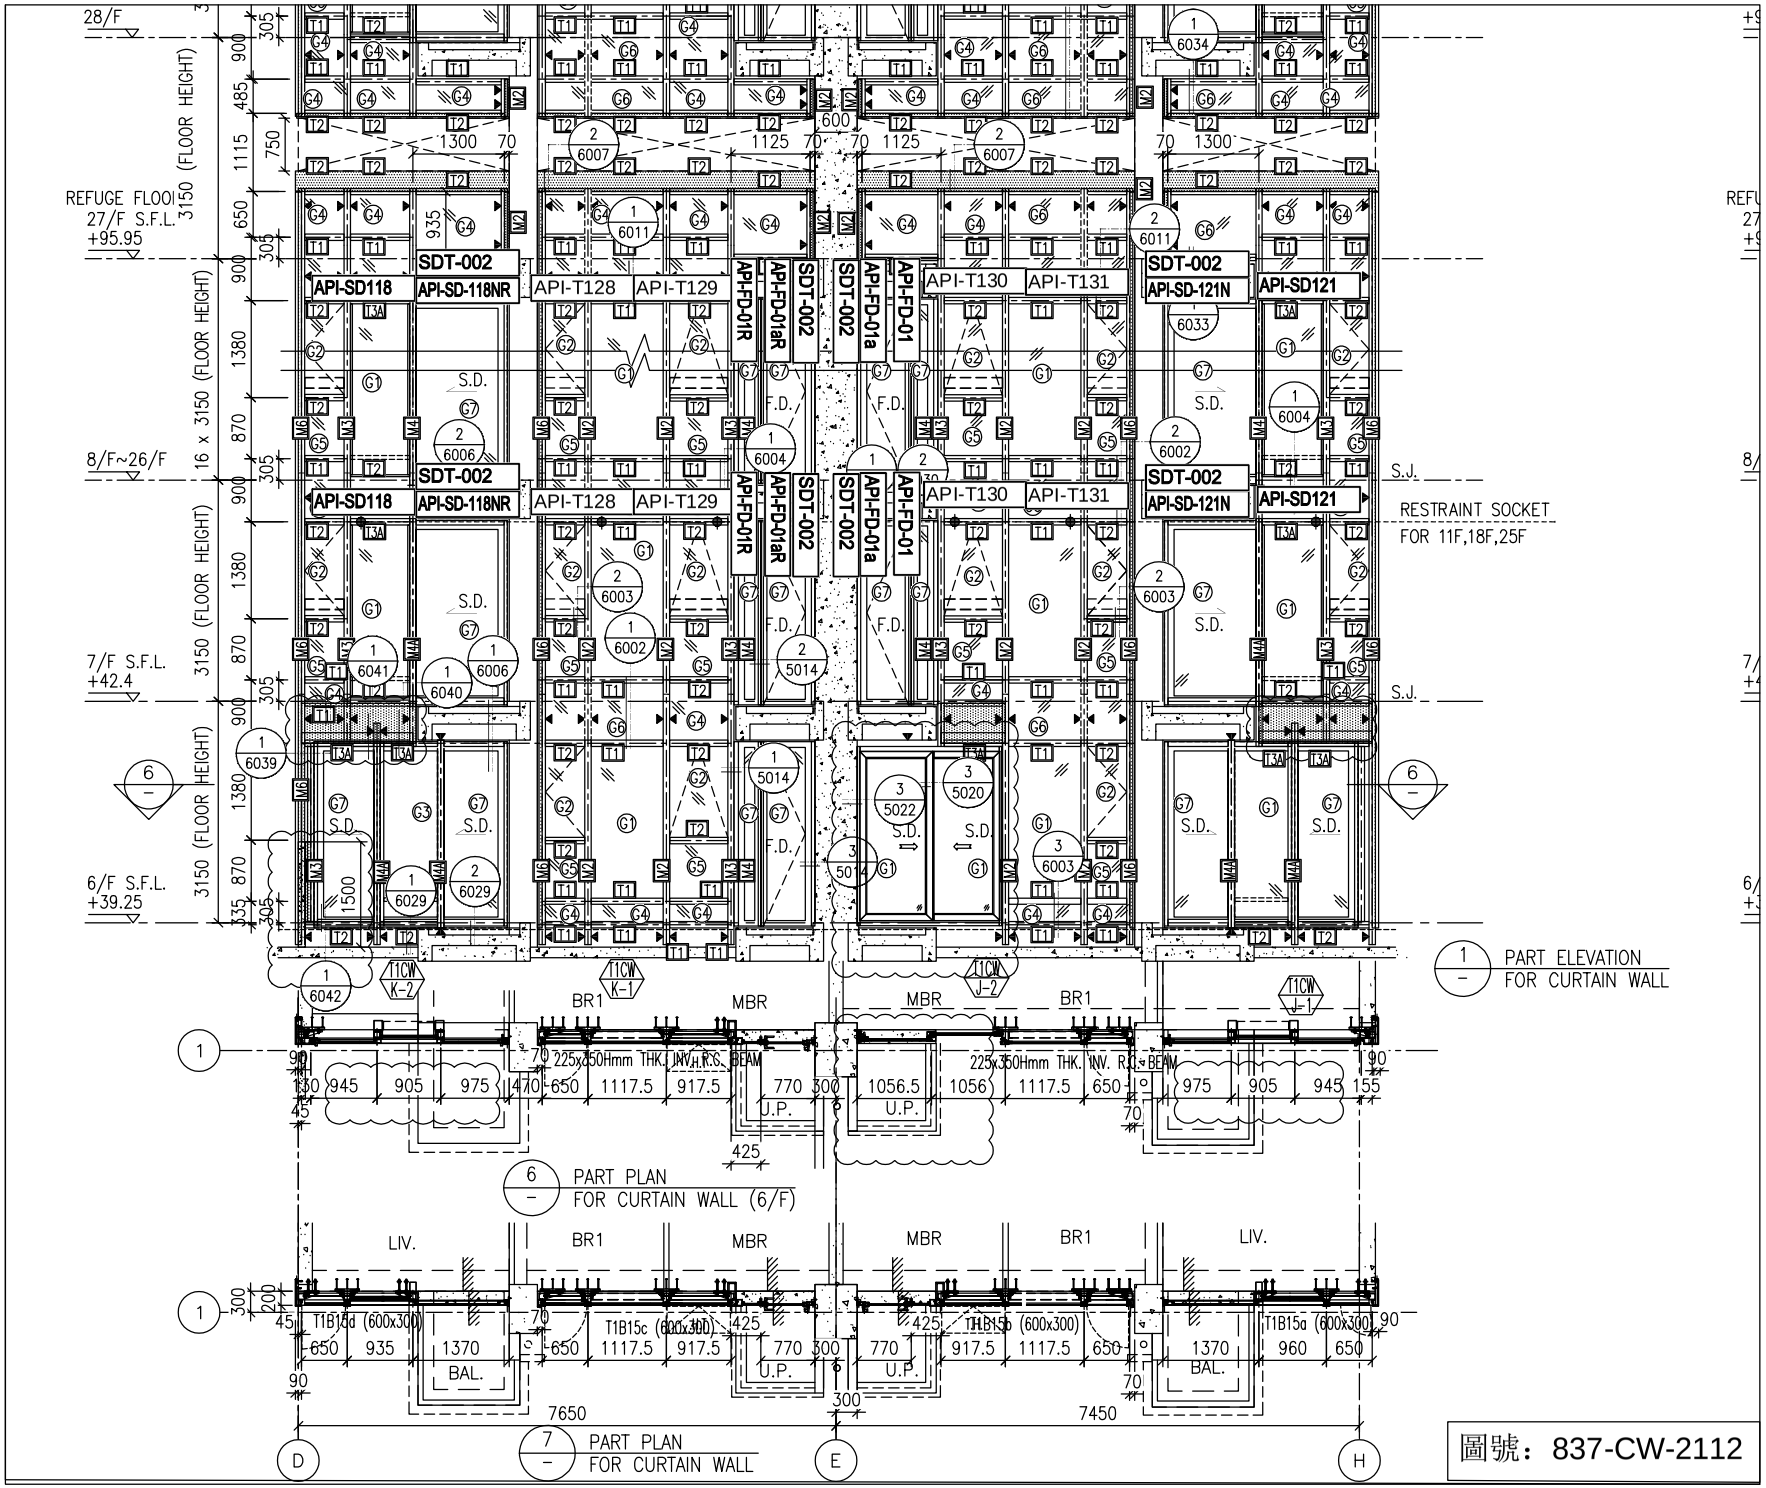


圖號：837-CW-2112

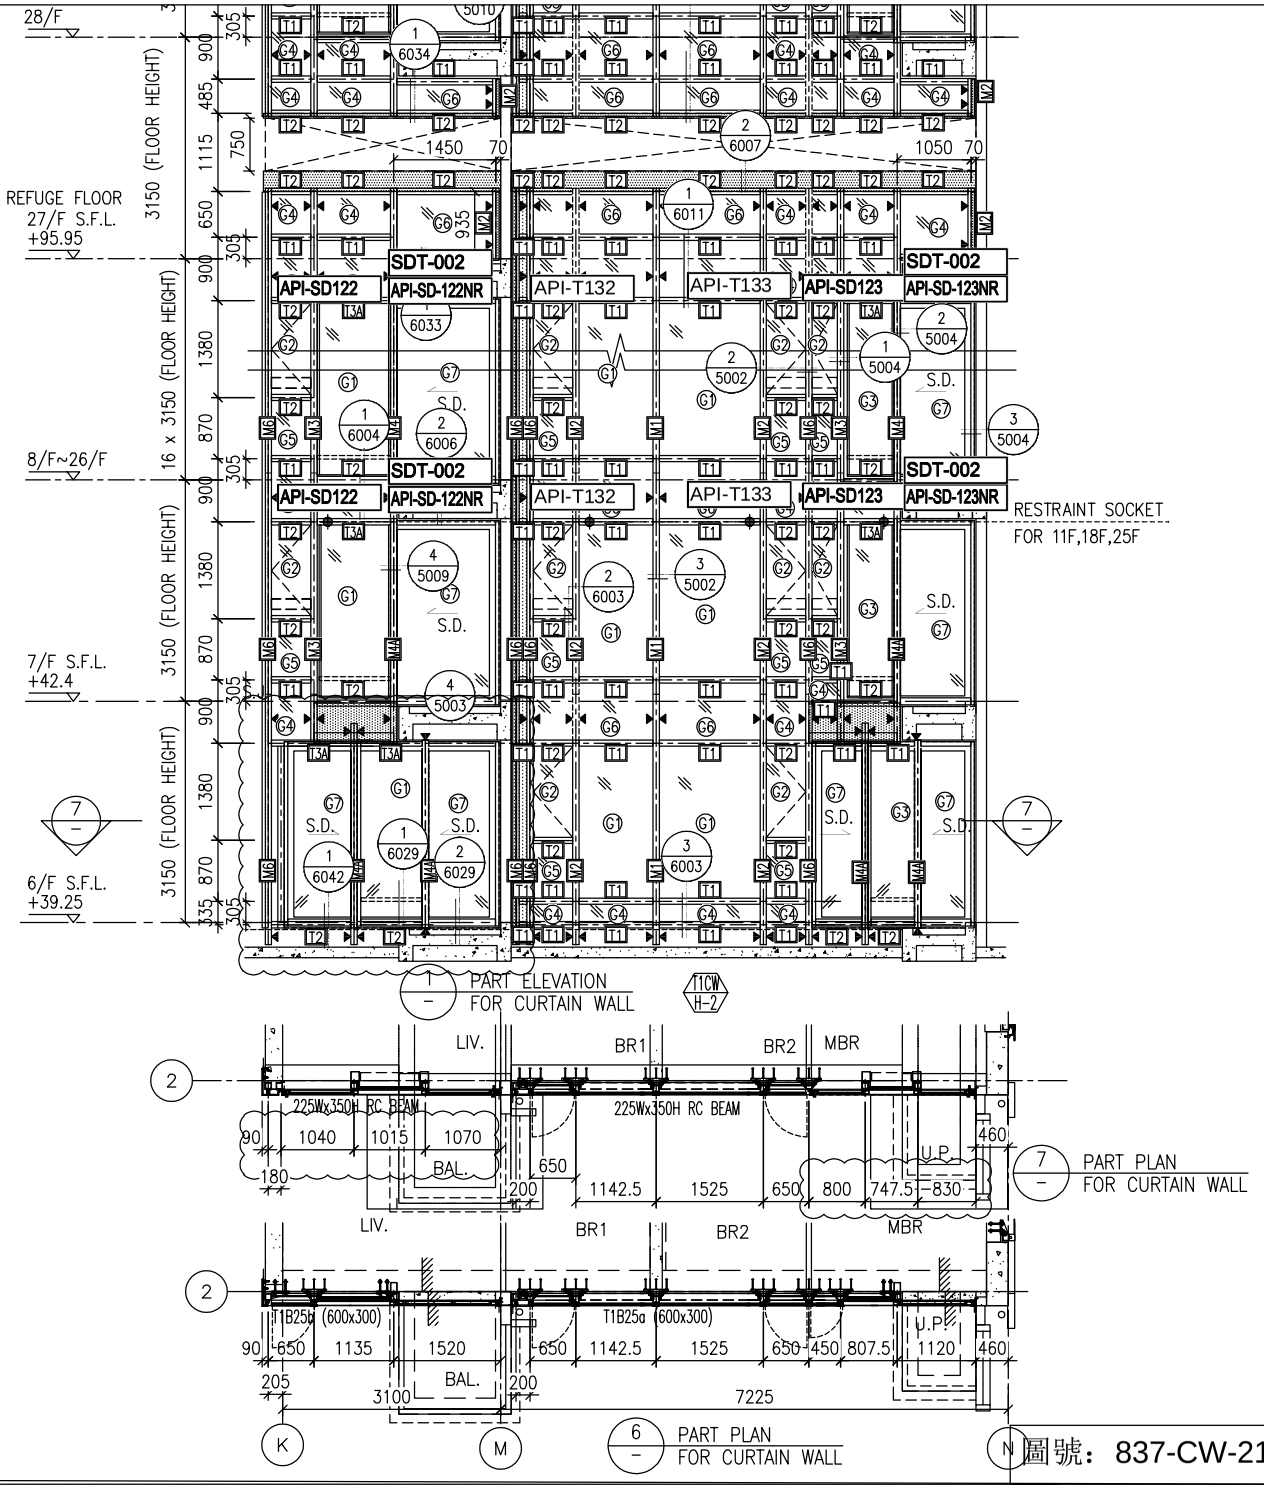


圖號：837-CW-2113

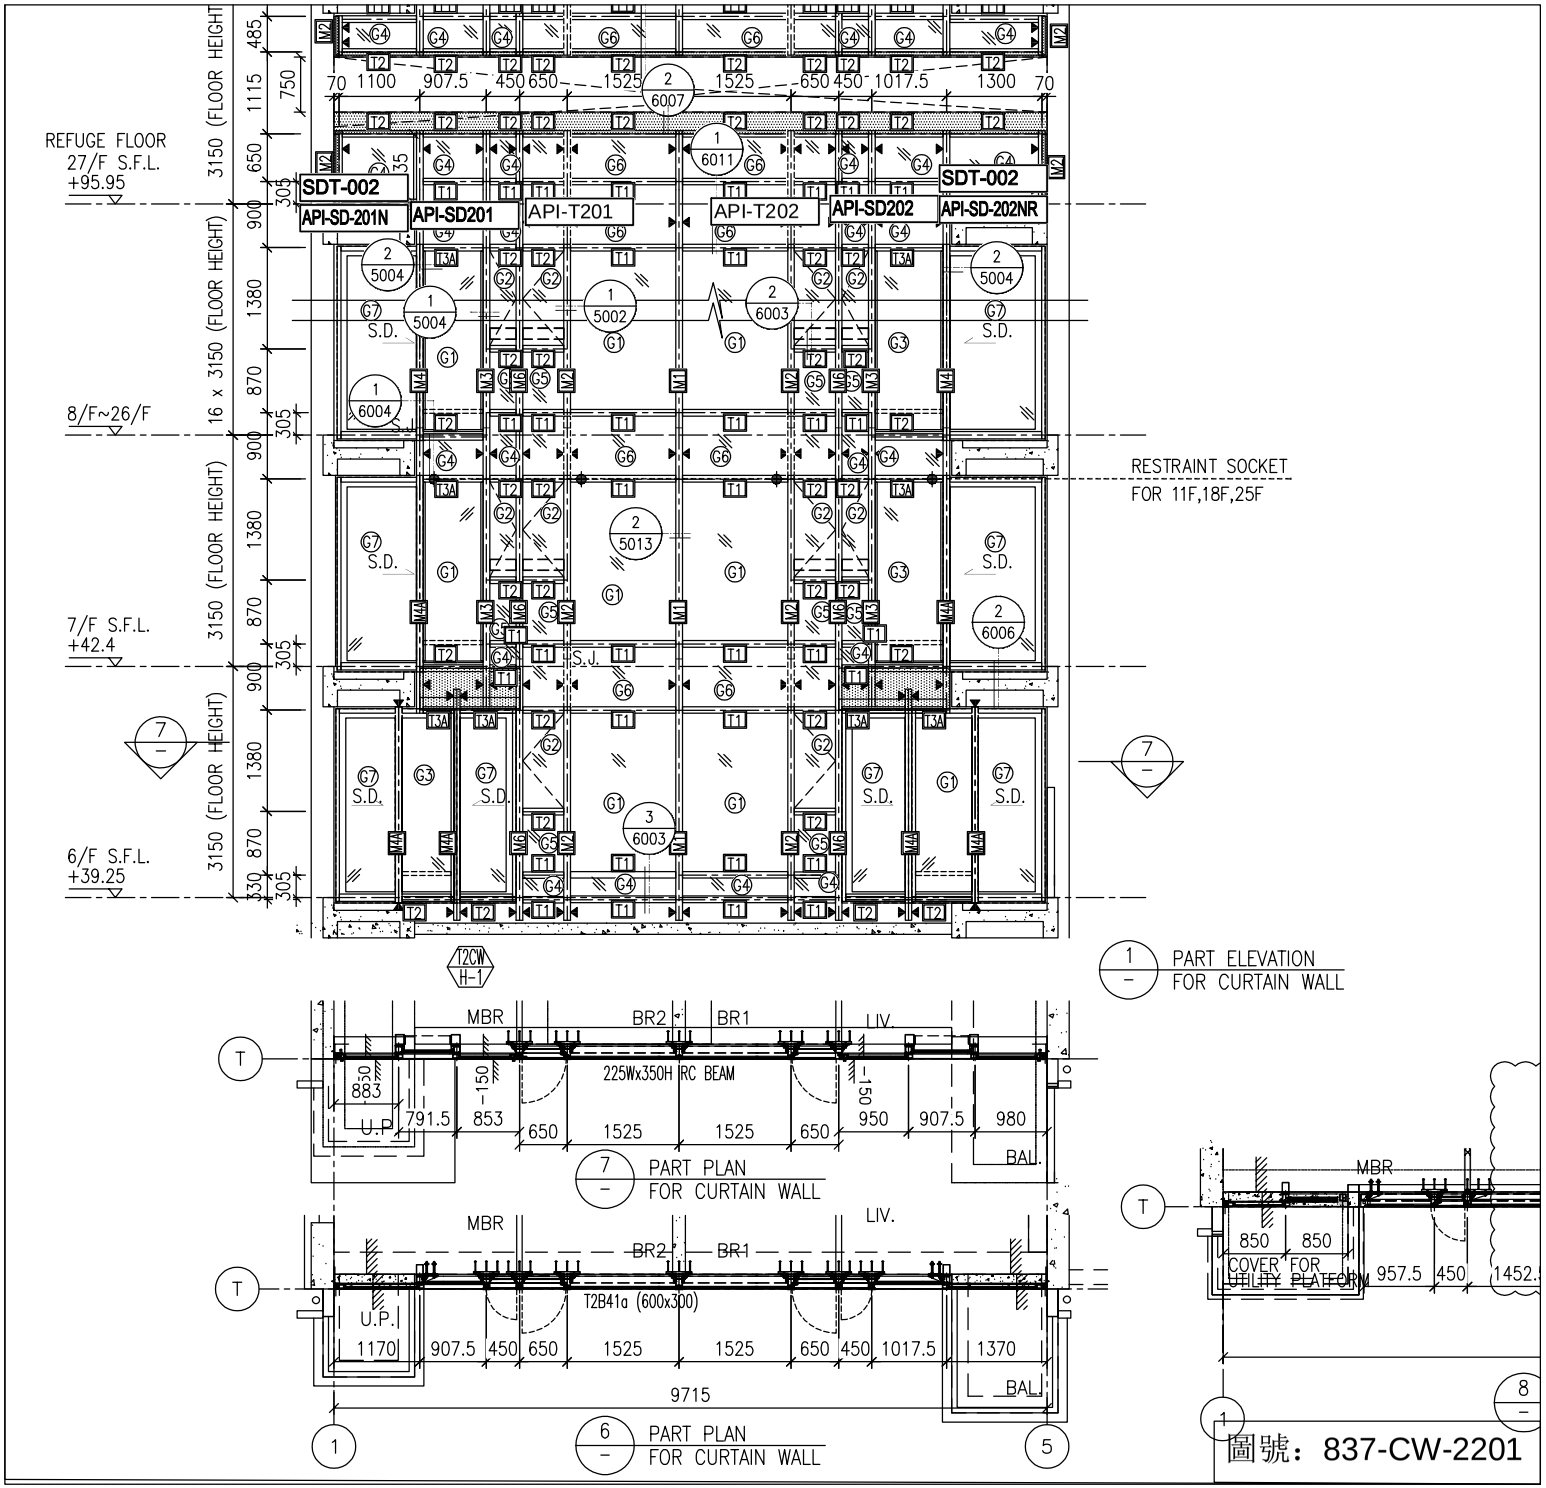


圖號：837-CW-2201

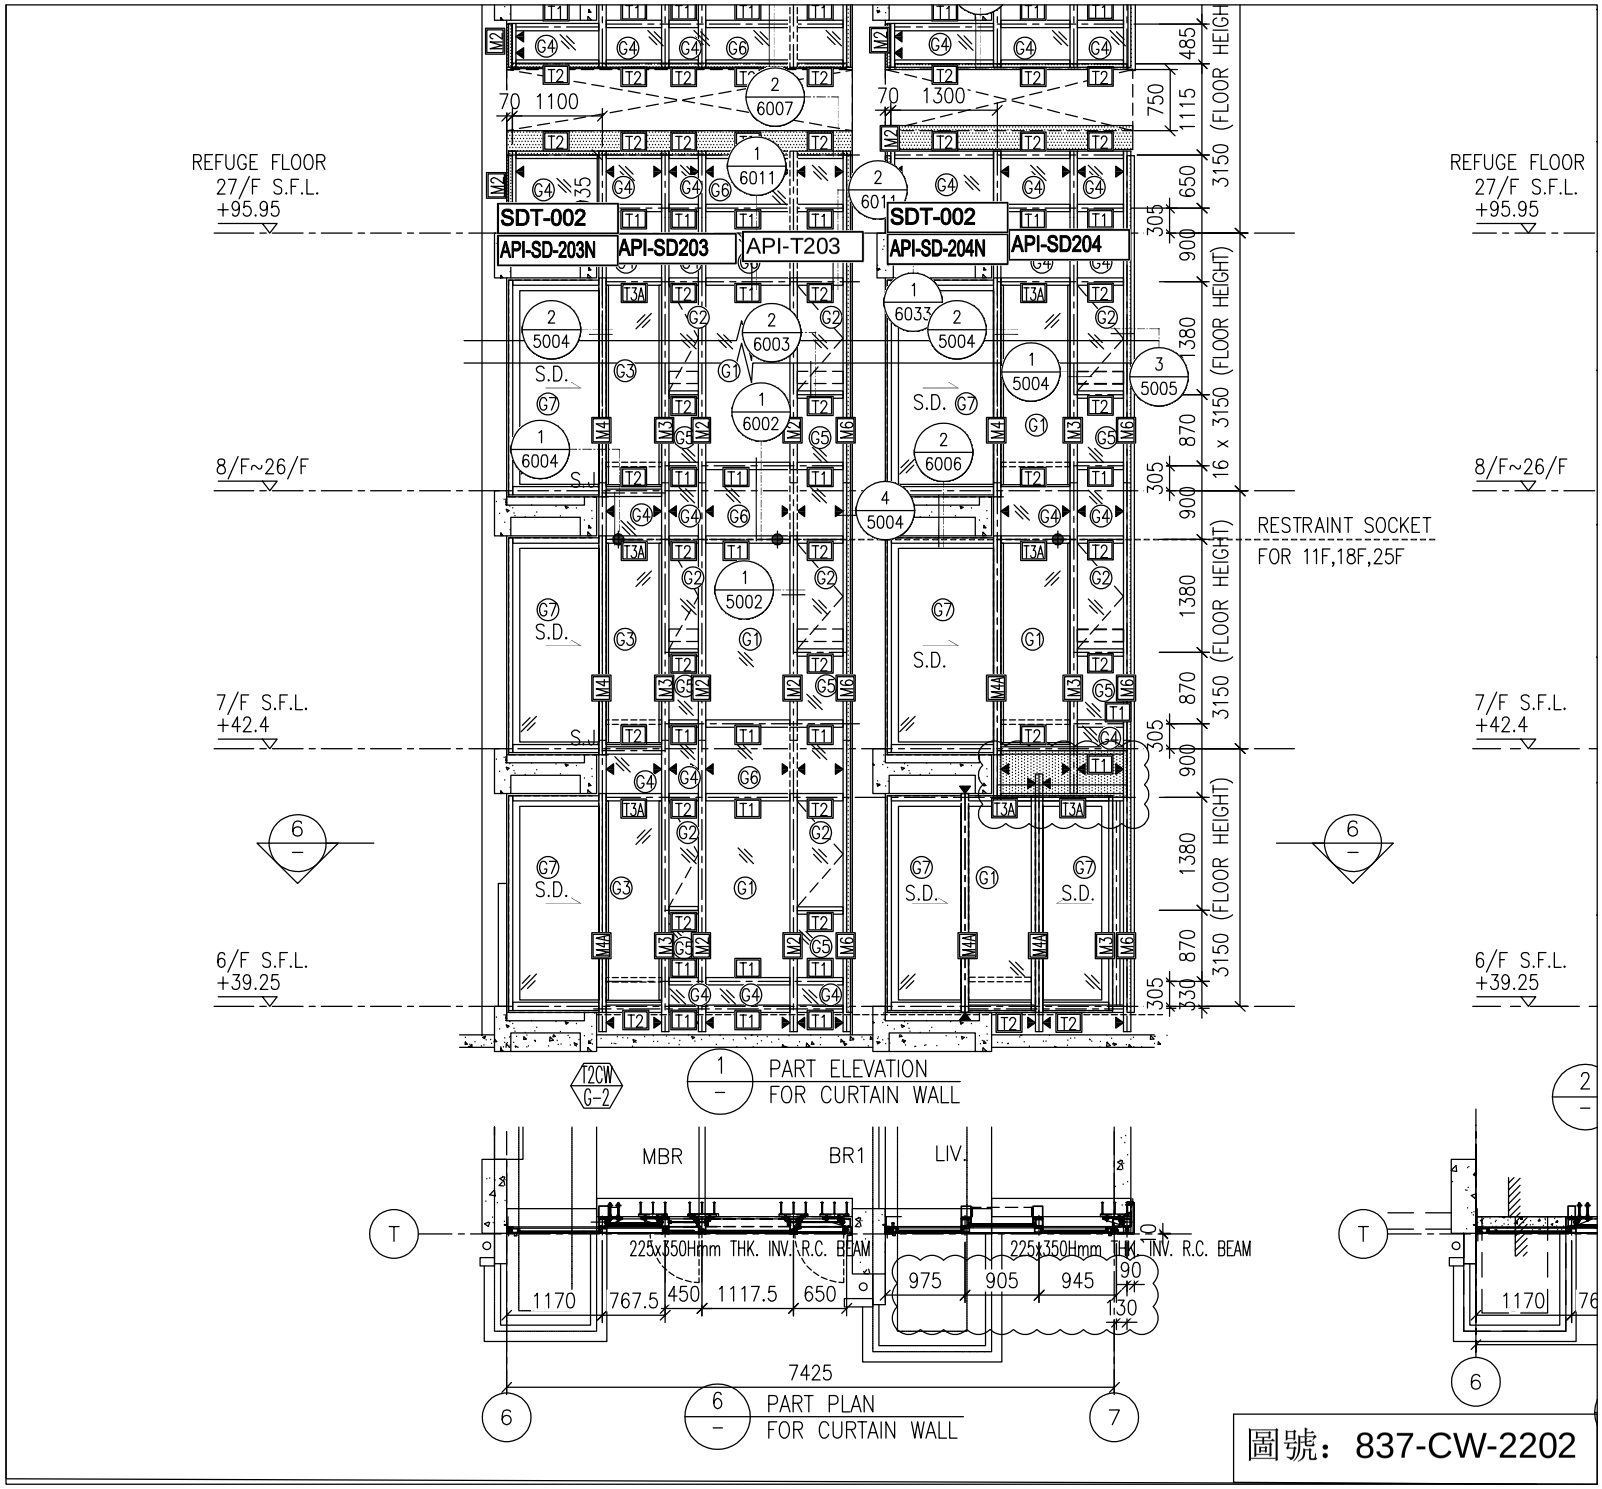


圖號：837-CW-2202

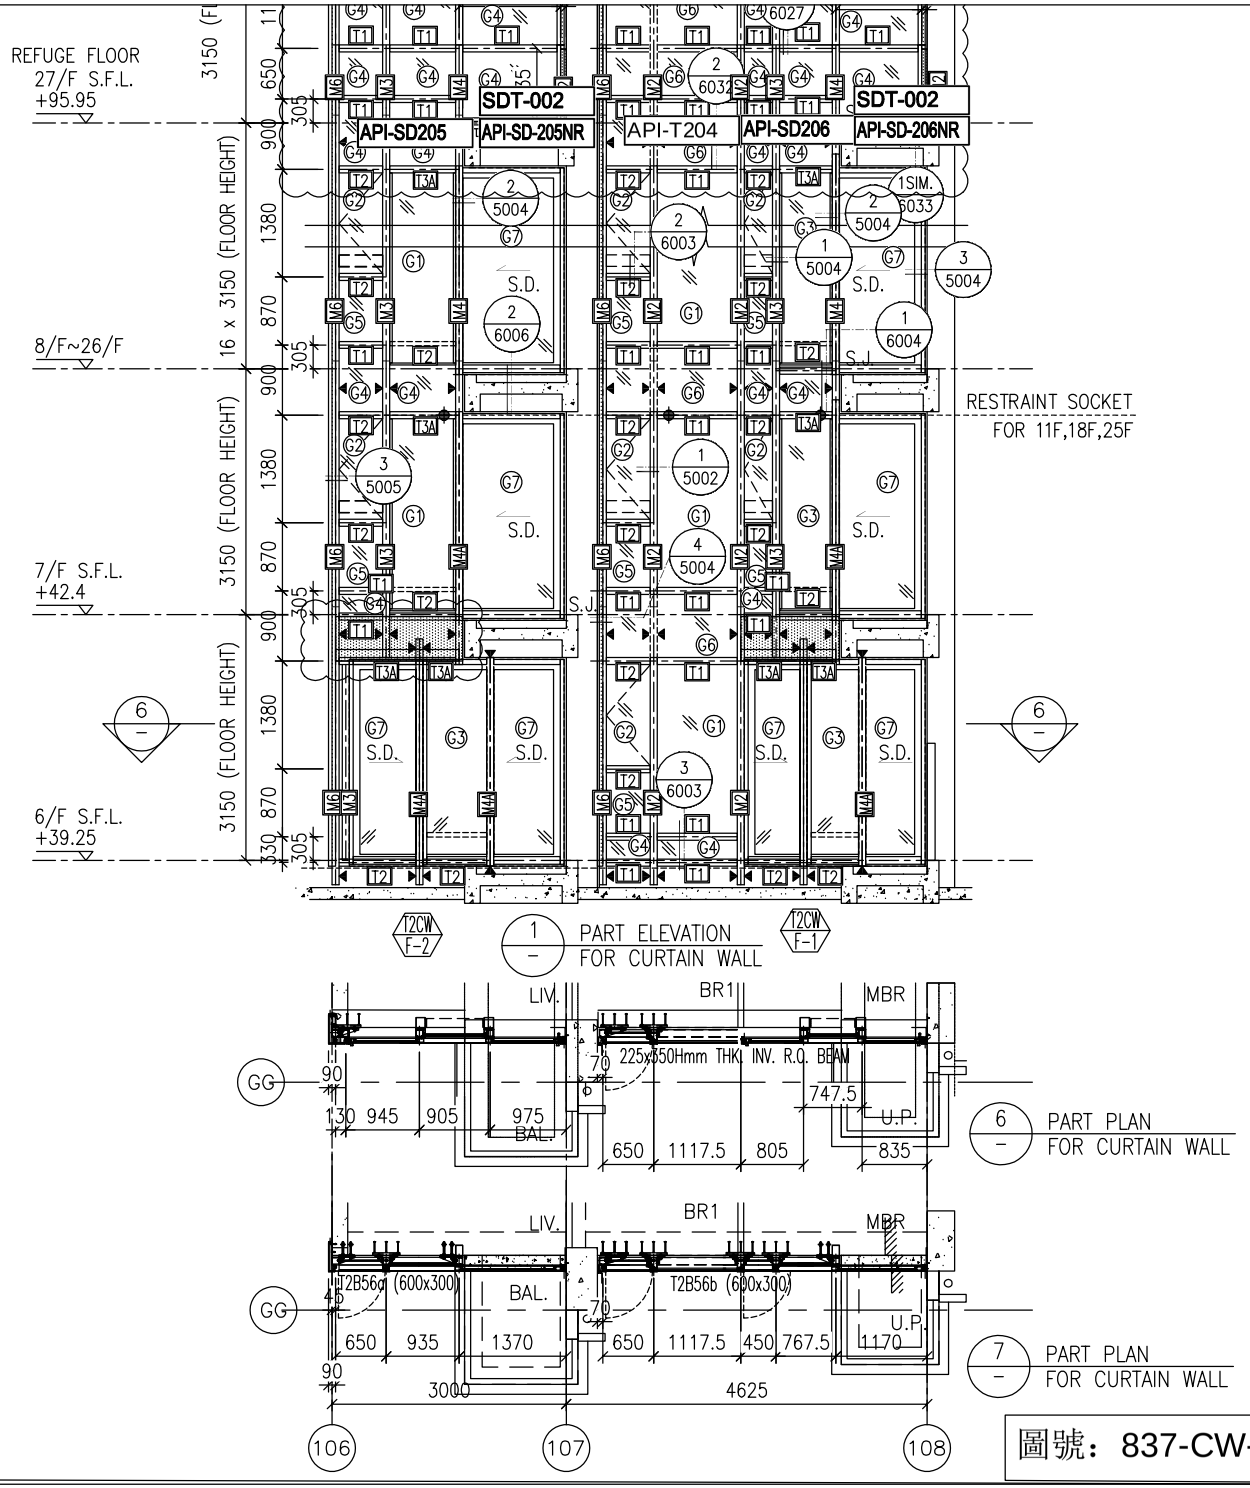


圖號：837-CW-2203

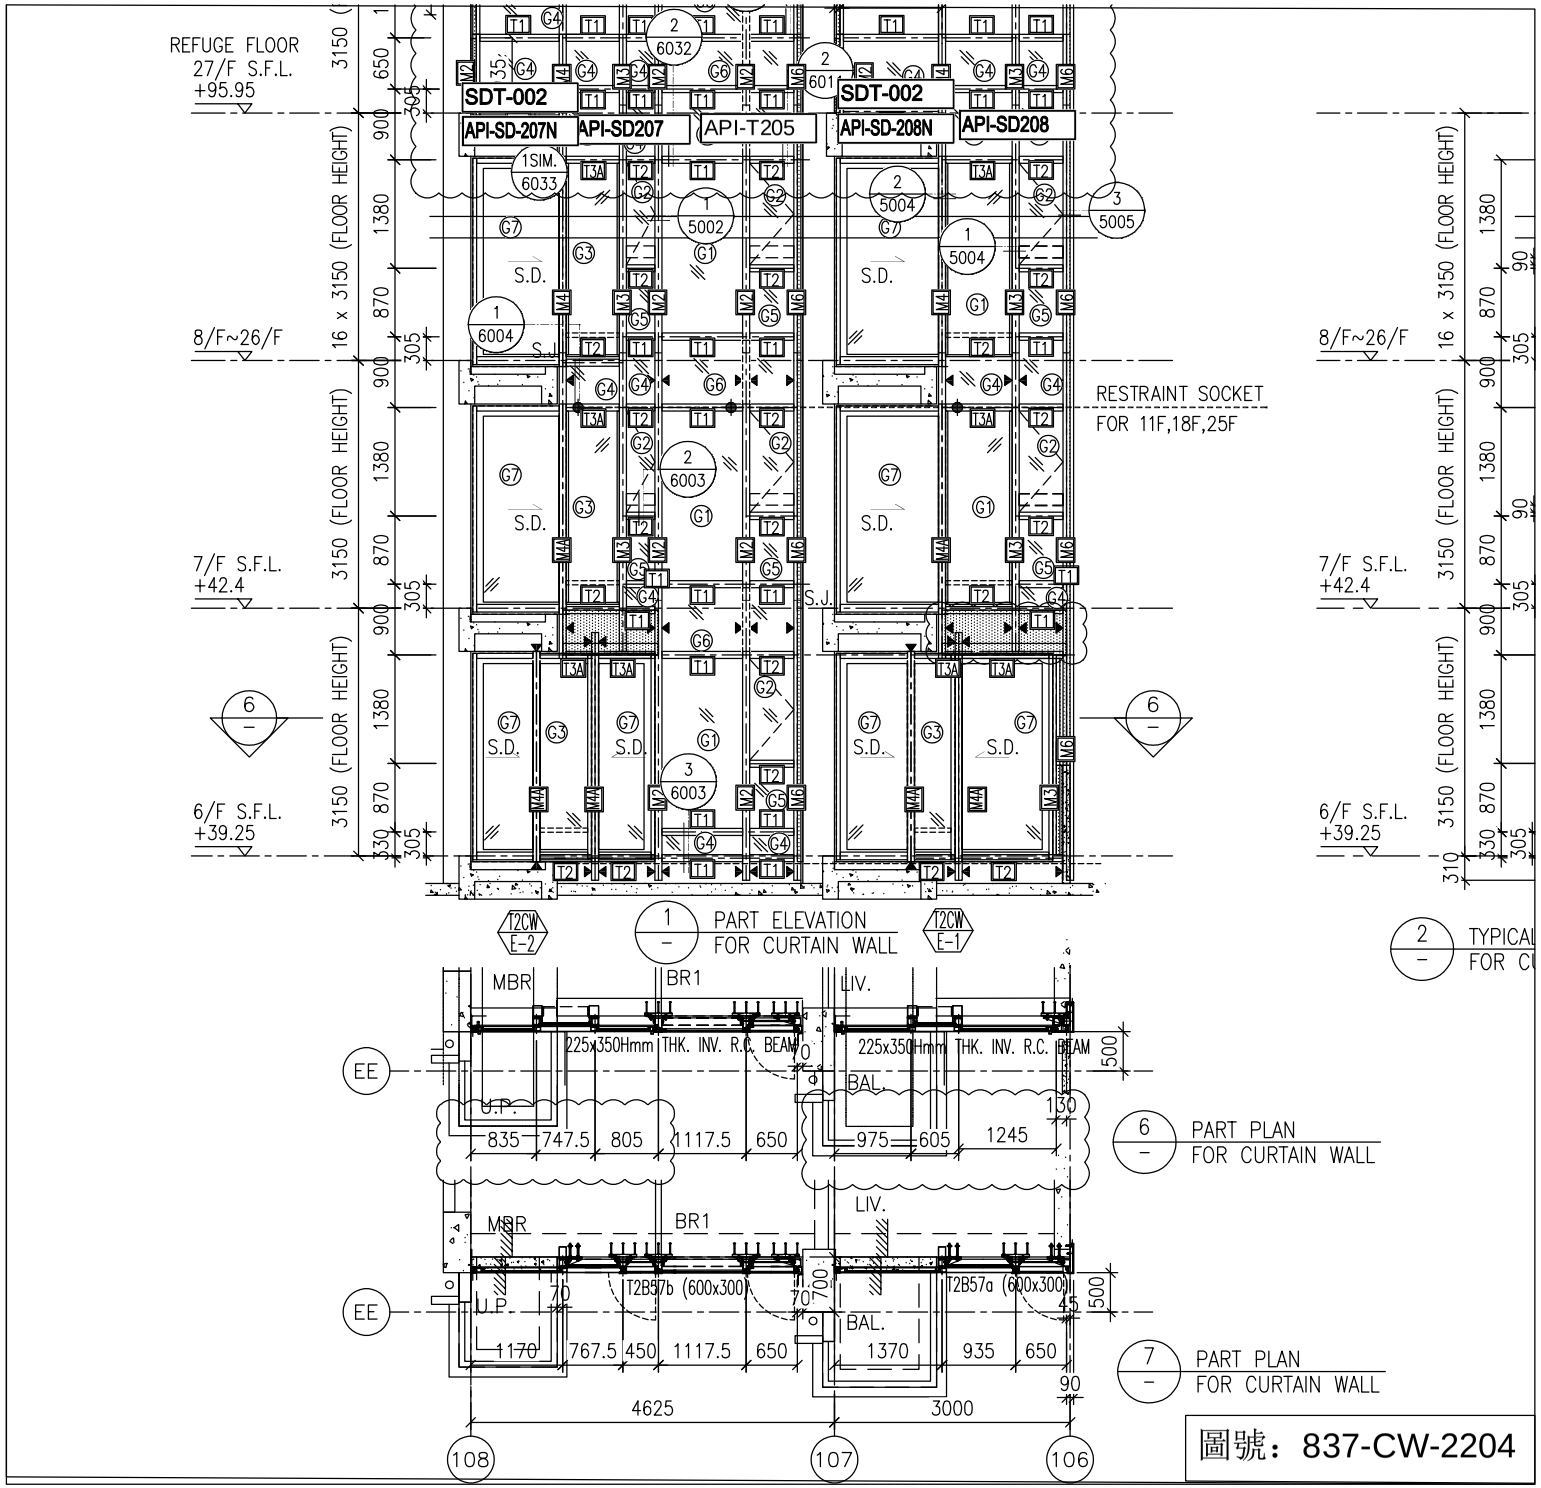

REFUGE FLOOR
27/F S.F.L.
+95.95
8/F~26/F
7/F S.F.L.
+42.4
6/F S.F.L.
+39.25
16 x 3150 (FLOOR HEIGHT)
SDT-002
SDT-002
API-SD-207N
API-SD207
API-T205
API-SD-208N
API-SD208
RESTRAINT SOCKET
FOR 11F,18F,25F
S.D.
S.J.
1 PART ELEVATION FOR CURTAIN WALL
T2CW E-2
T2CW E-1
MBR
BR1
LIV.
BAL.
U.P.
225x350Hmm THK. INV. R.C. BEAM
T2B57b (600x300)
T2B57a (600x300)
6 PART PLAN FOR CURTAIN WALL
7 PART PLAN FOR CURTAIN WALL
2 TYPICAL FOR CU
4625
3000
108
107
106
圖號：837-CW-2204

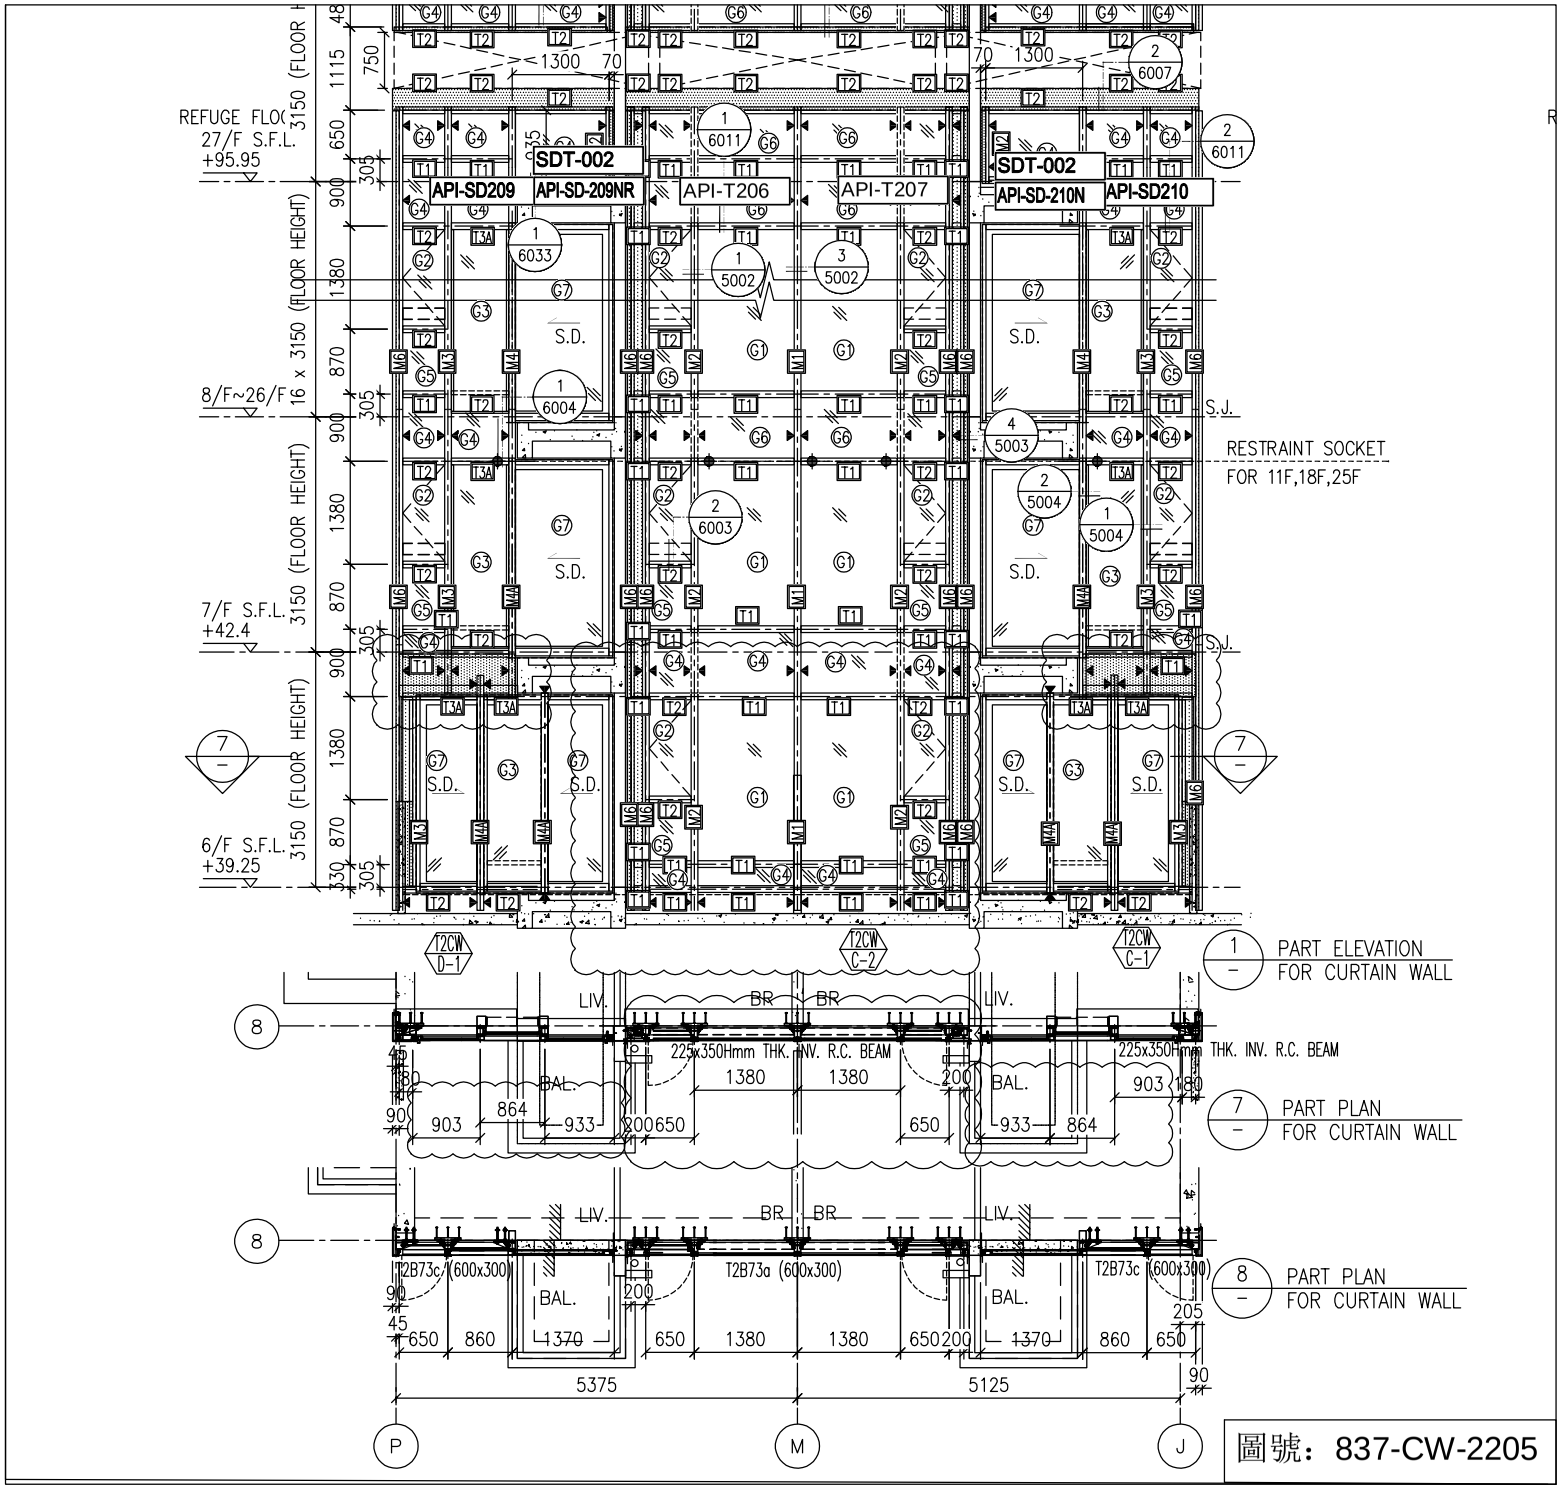


圖號：837-CW-2205

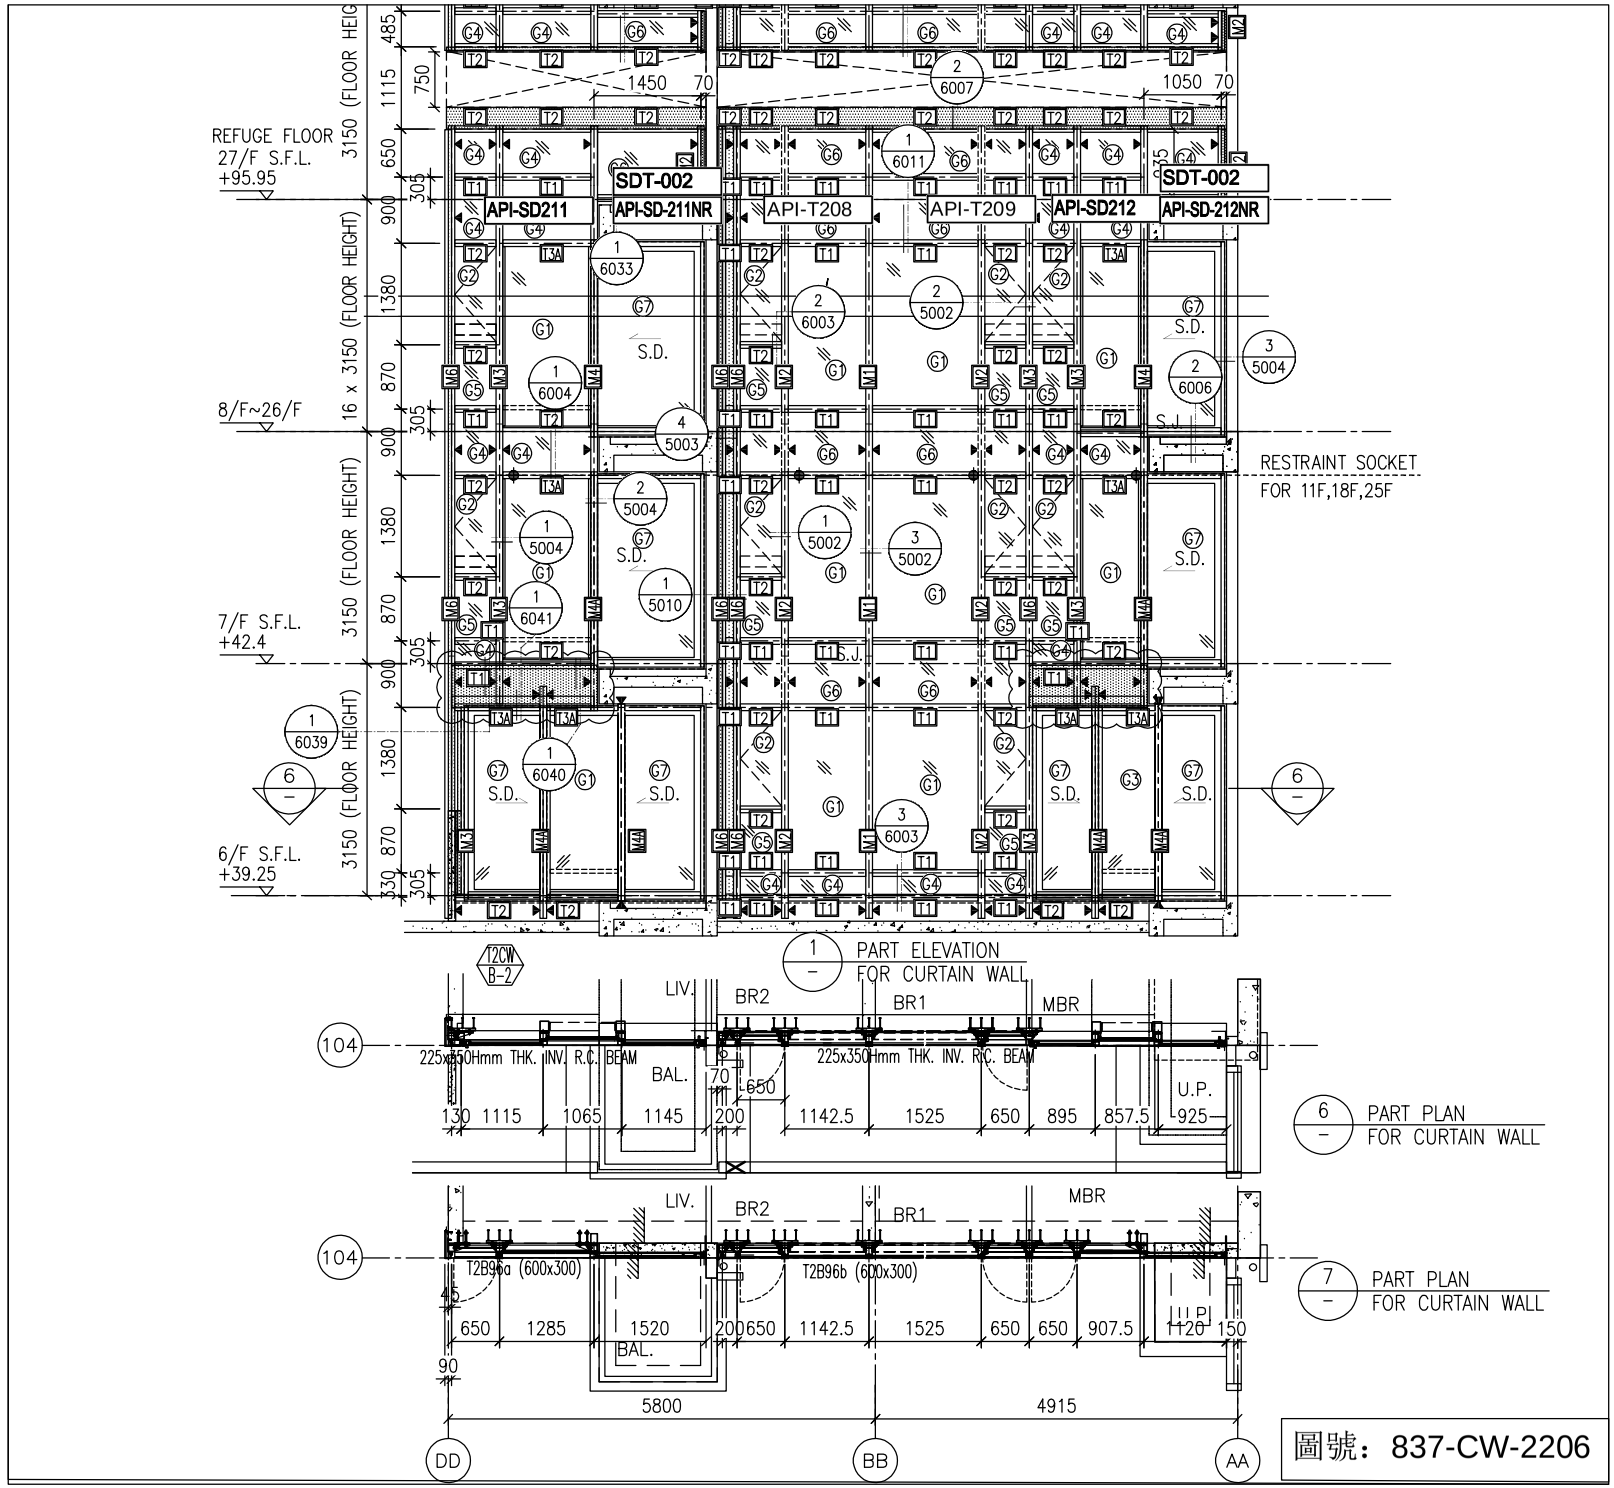


圖號：837-CW-2206

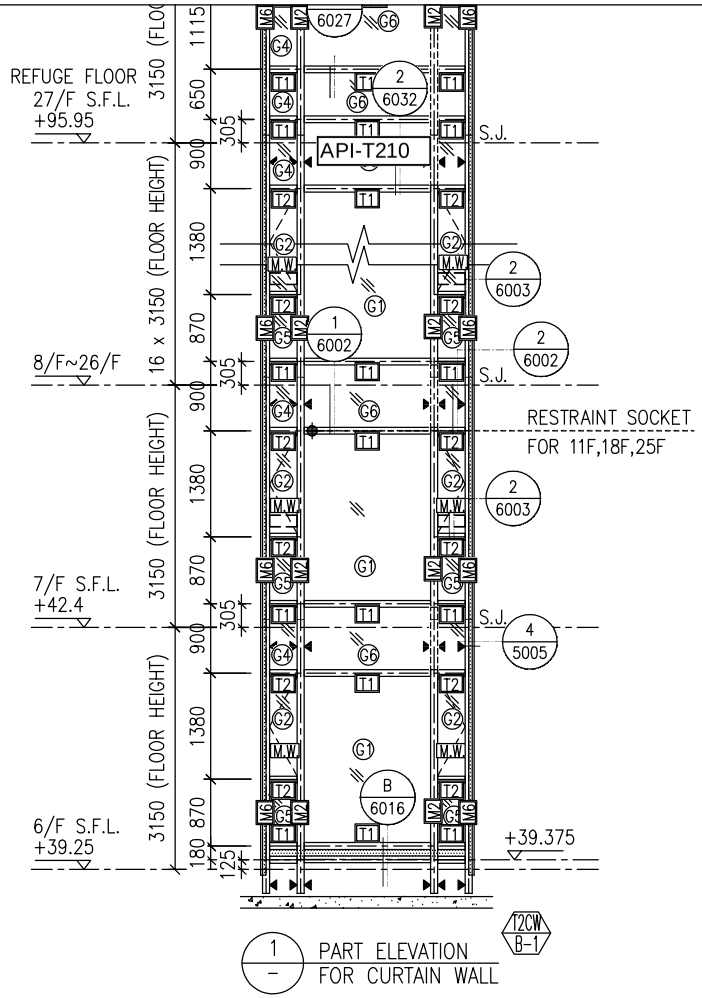


1 / – PART ELEVATION FOR CURTAIN WALL

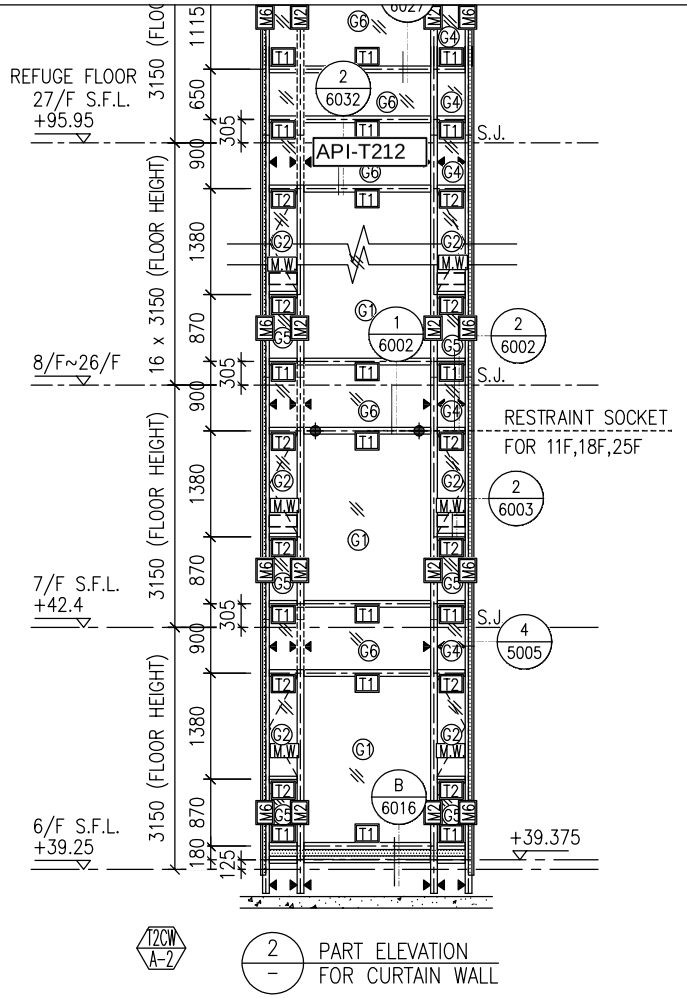

2 / – PART ELEVATION FOR CURTAIN WALL

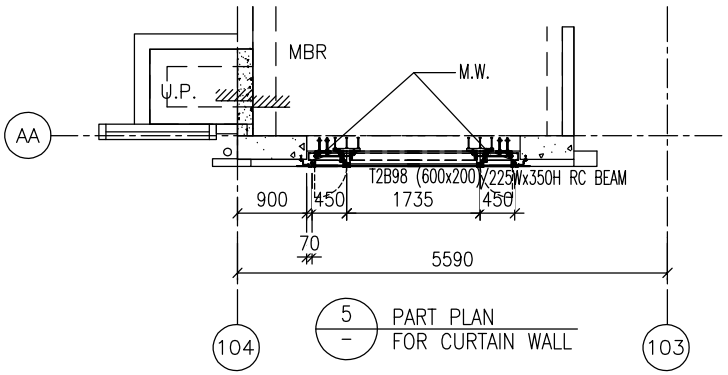


5 / – PART PLAN FOR CURTAIN WALL

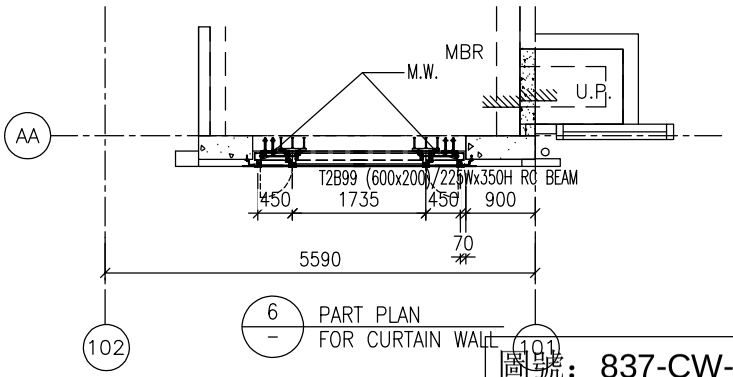


6 / – PART PLAN FOR CURTAIN WALL


圖號：837-CW-2207

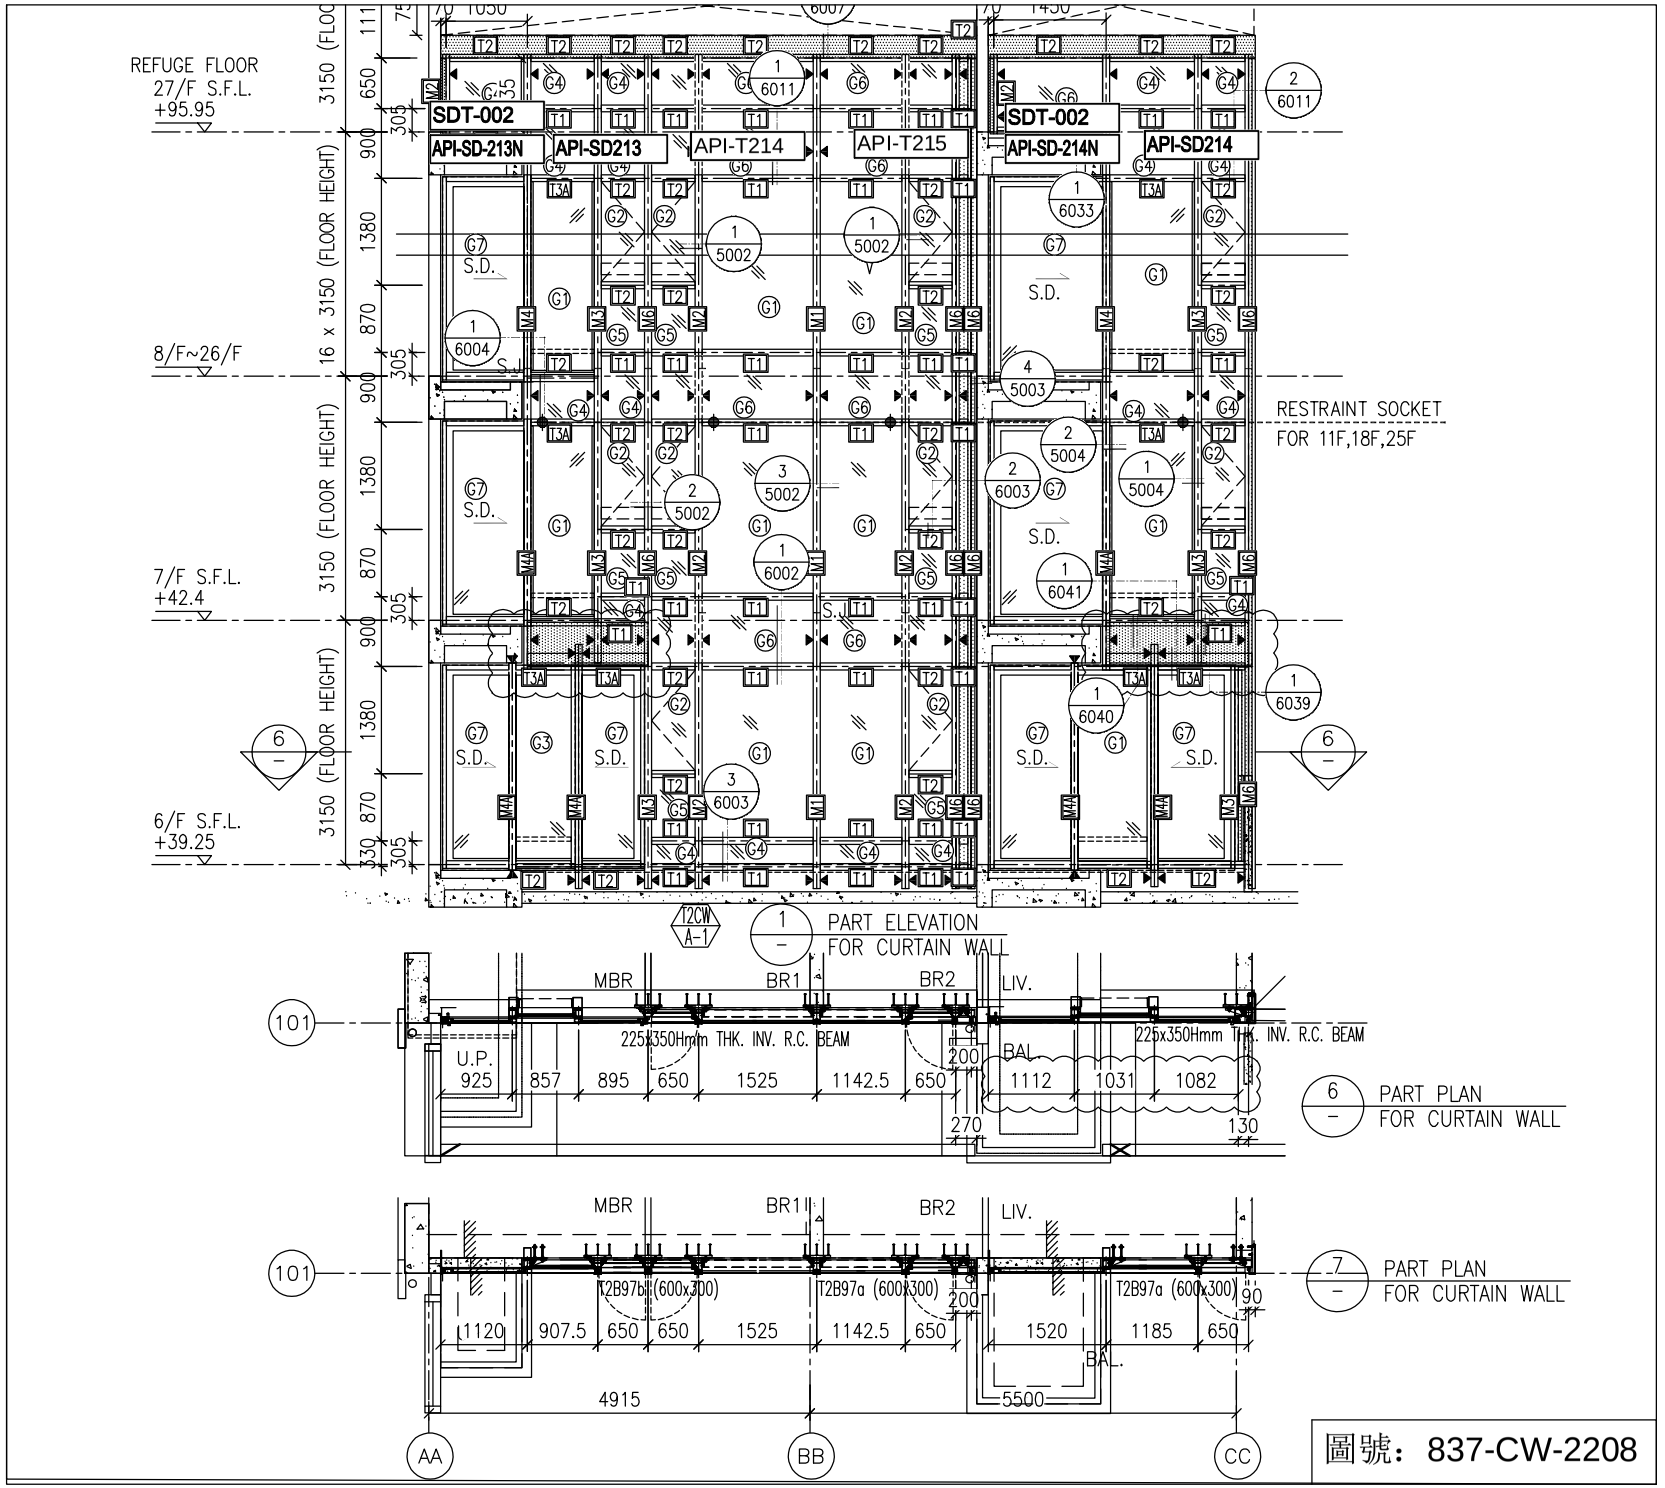


圖號：837-CW-2208

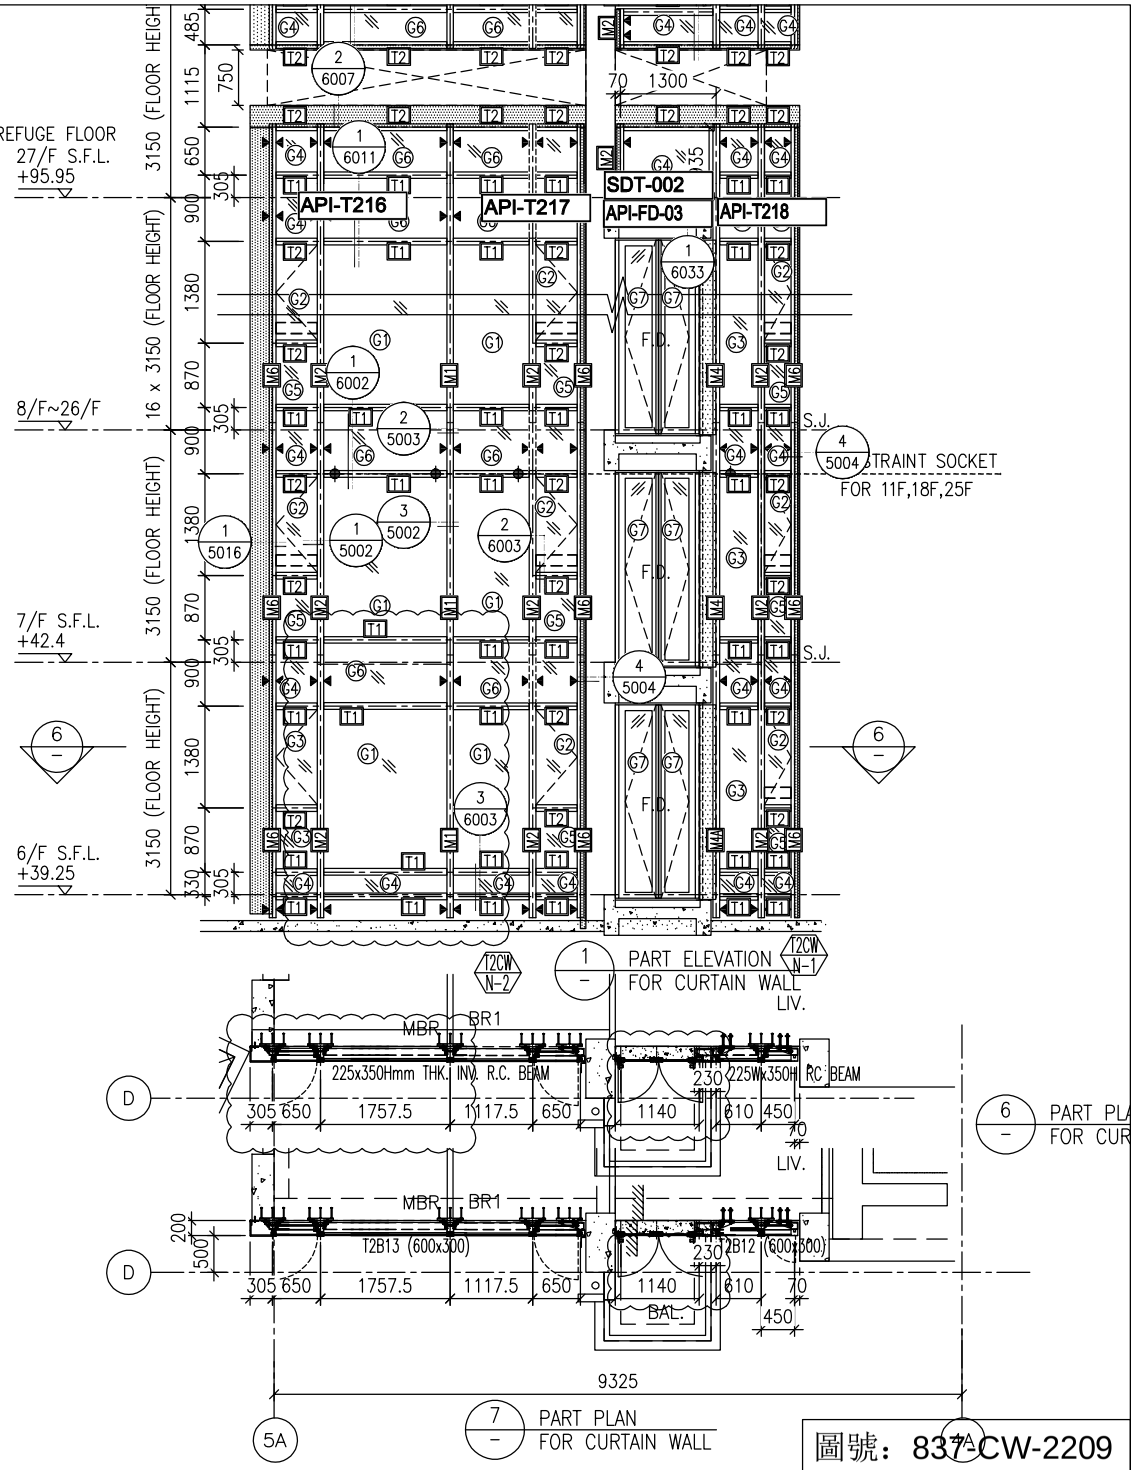


圖號：837-CW-2209

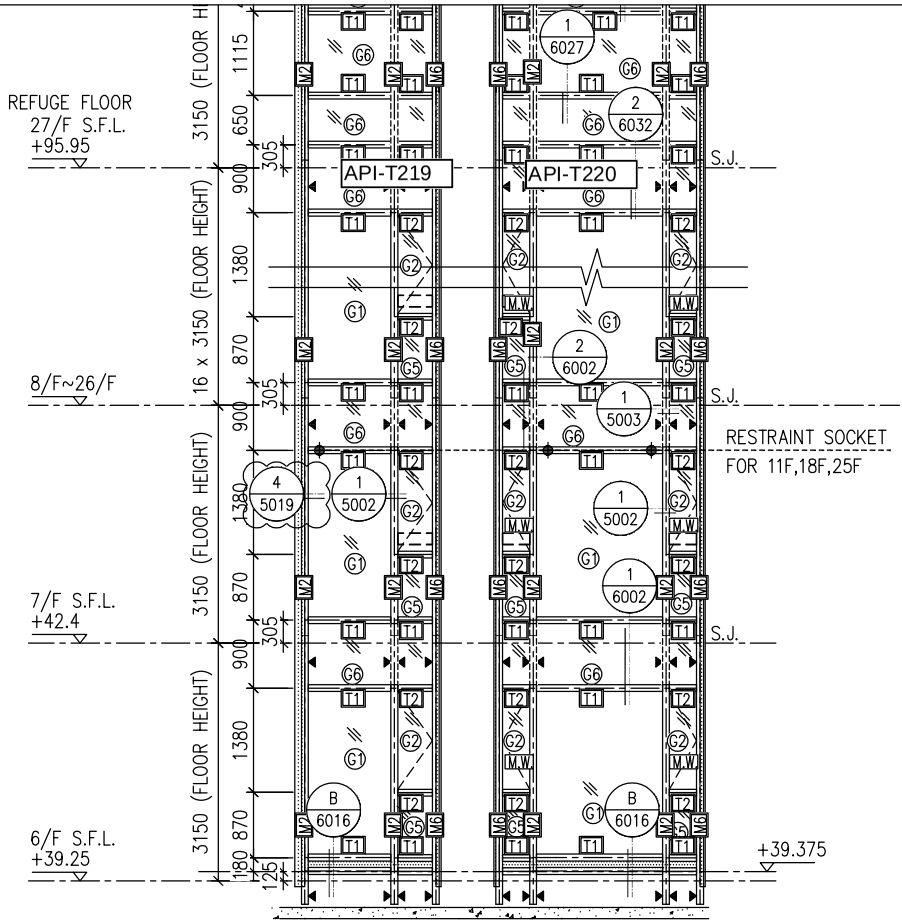


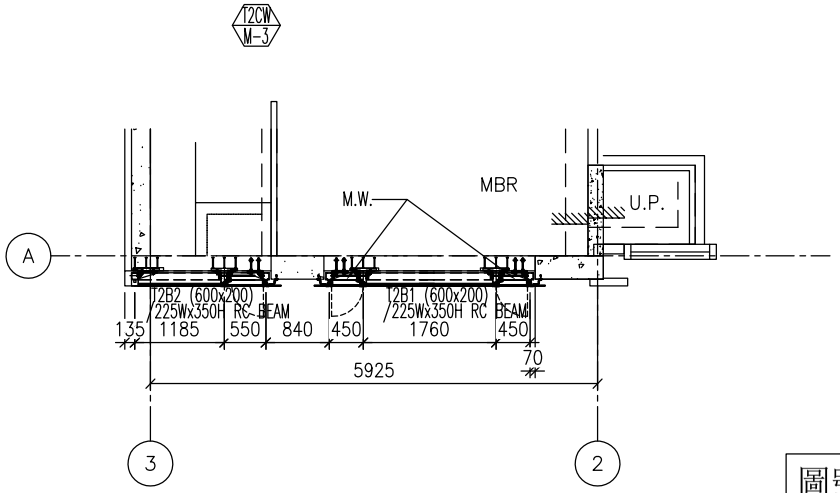


圖號：837-CW-2210

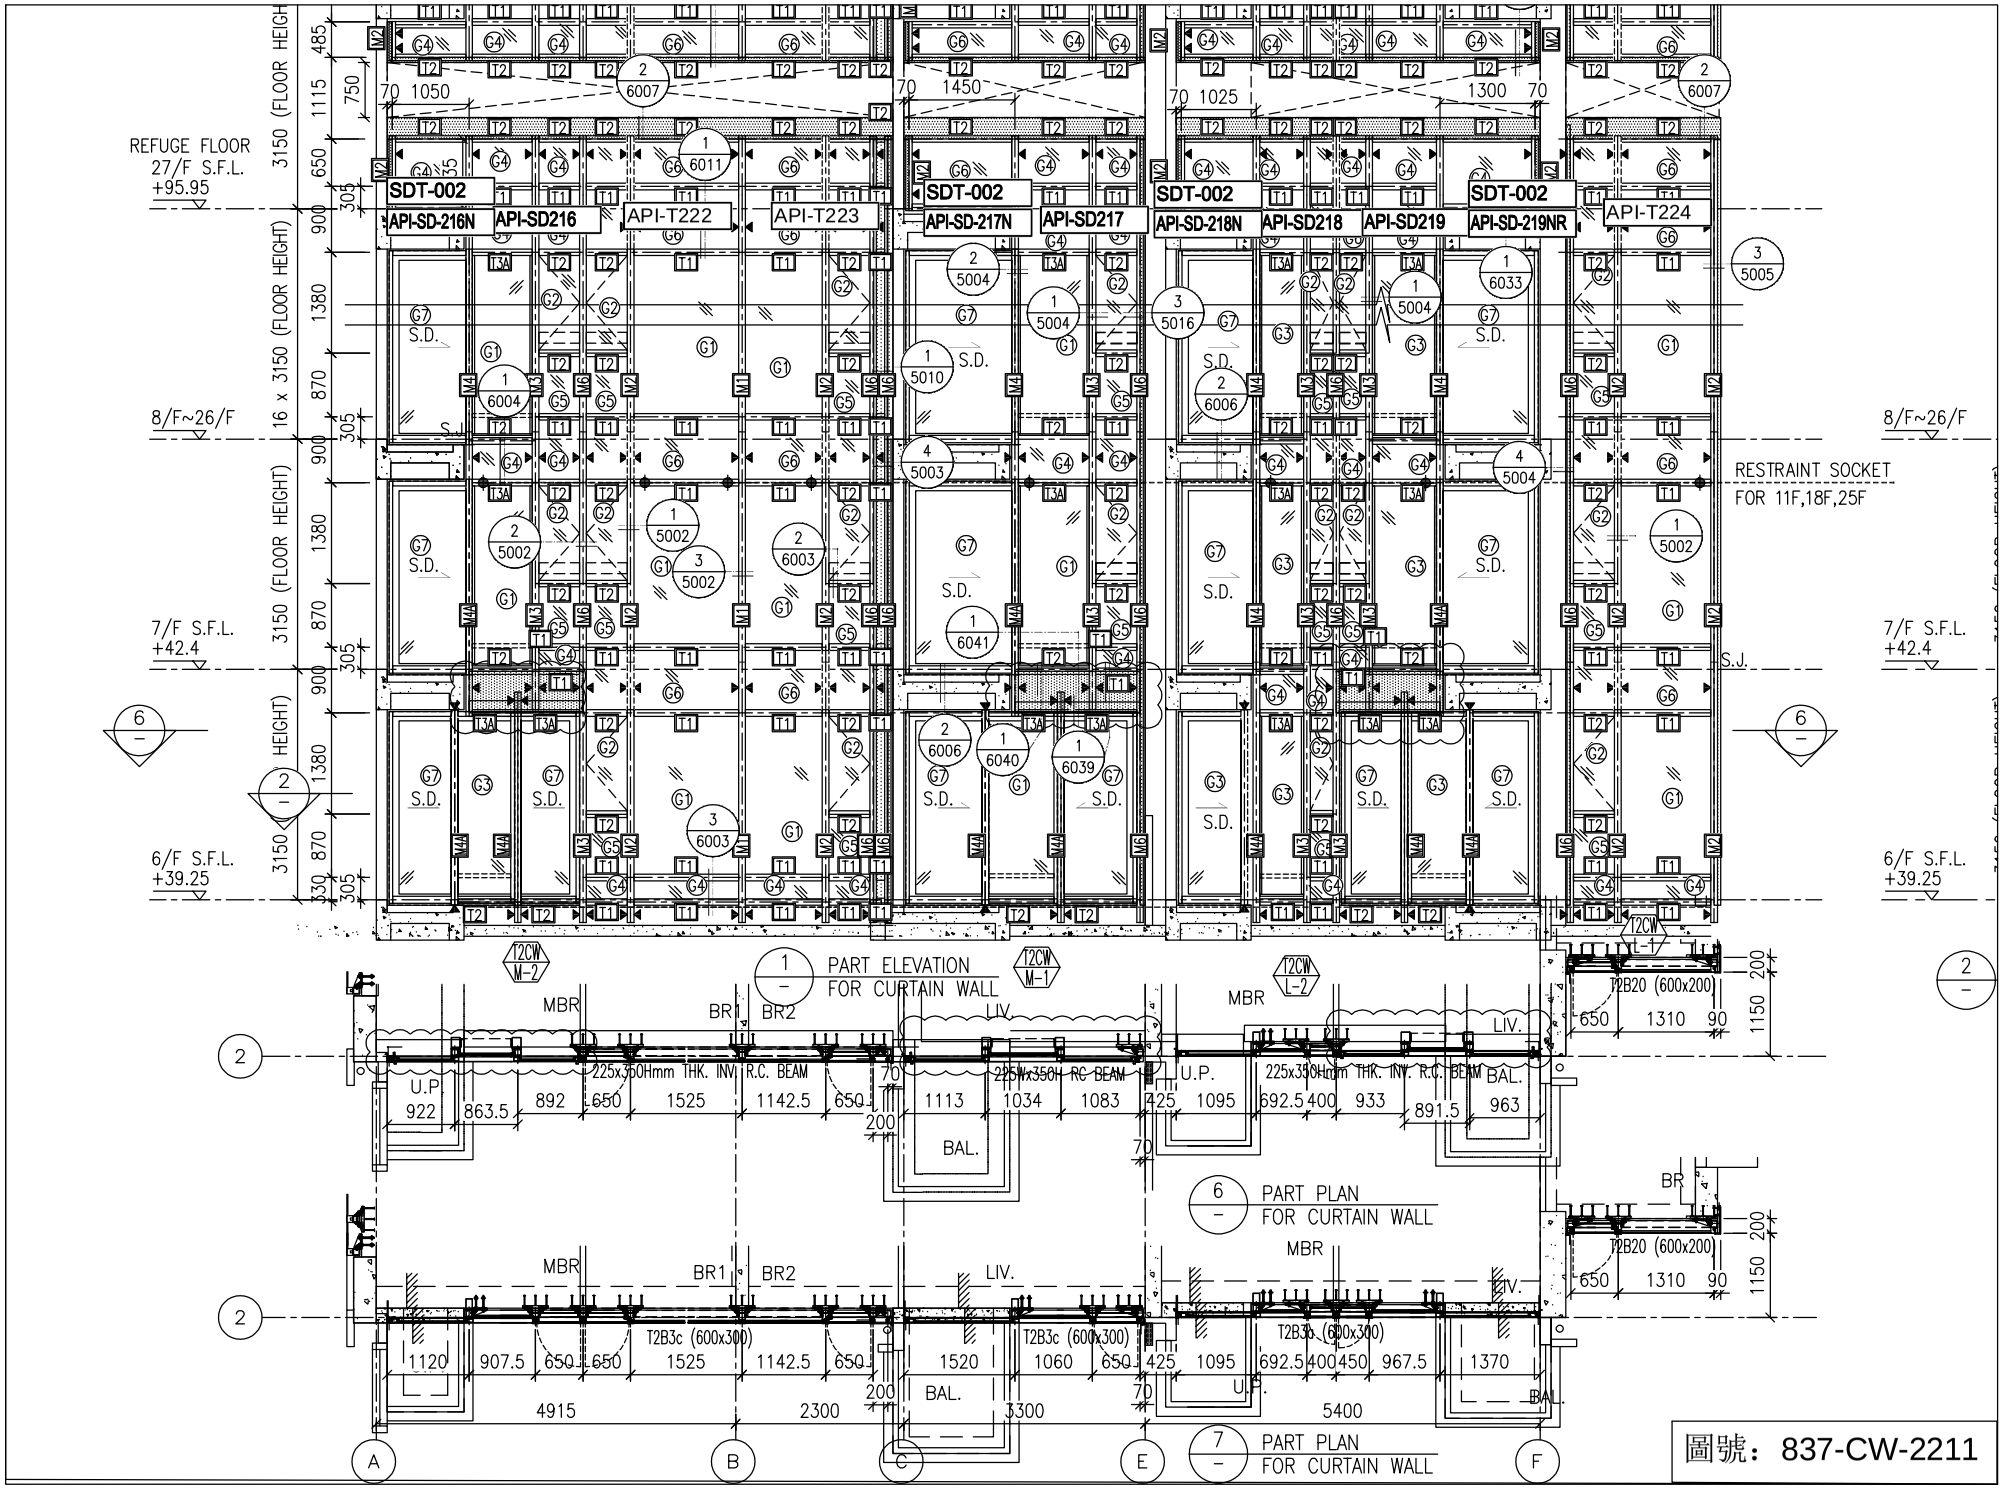


圖號：837-CW-2211

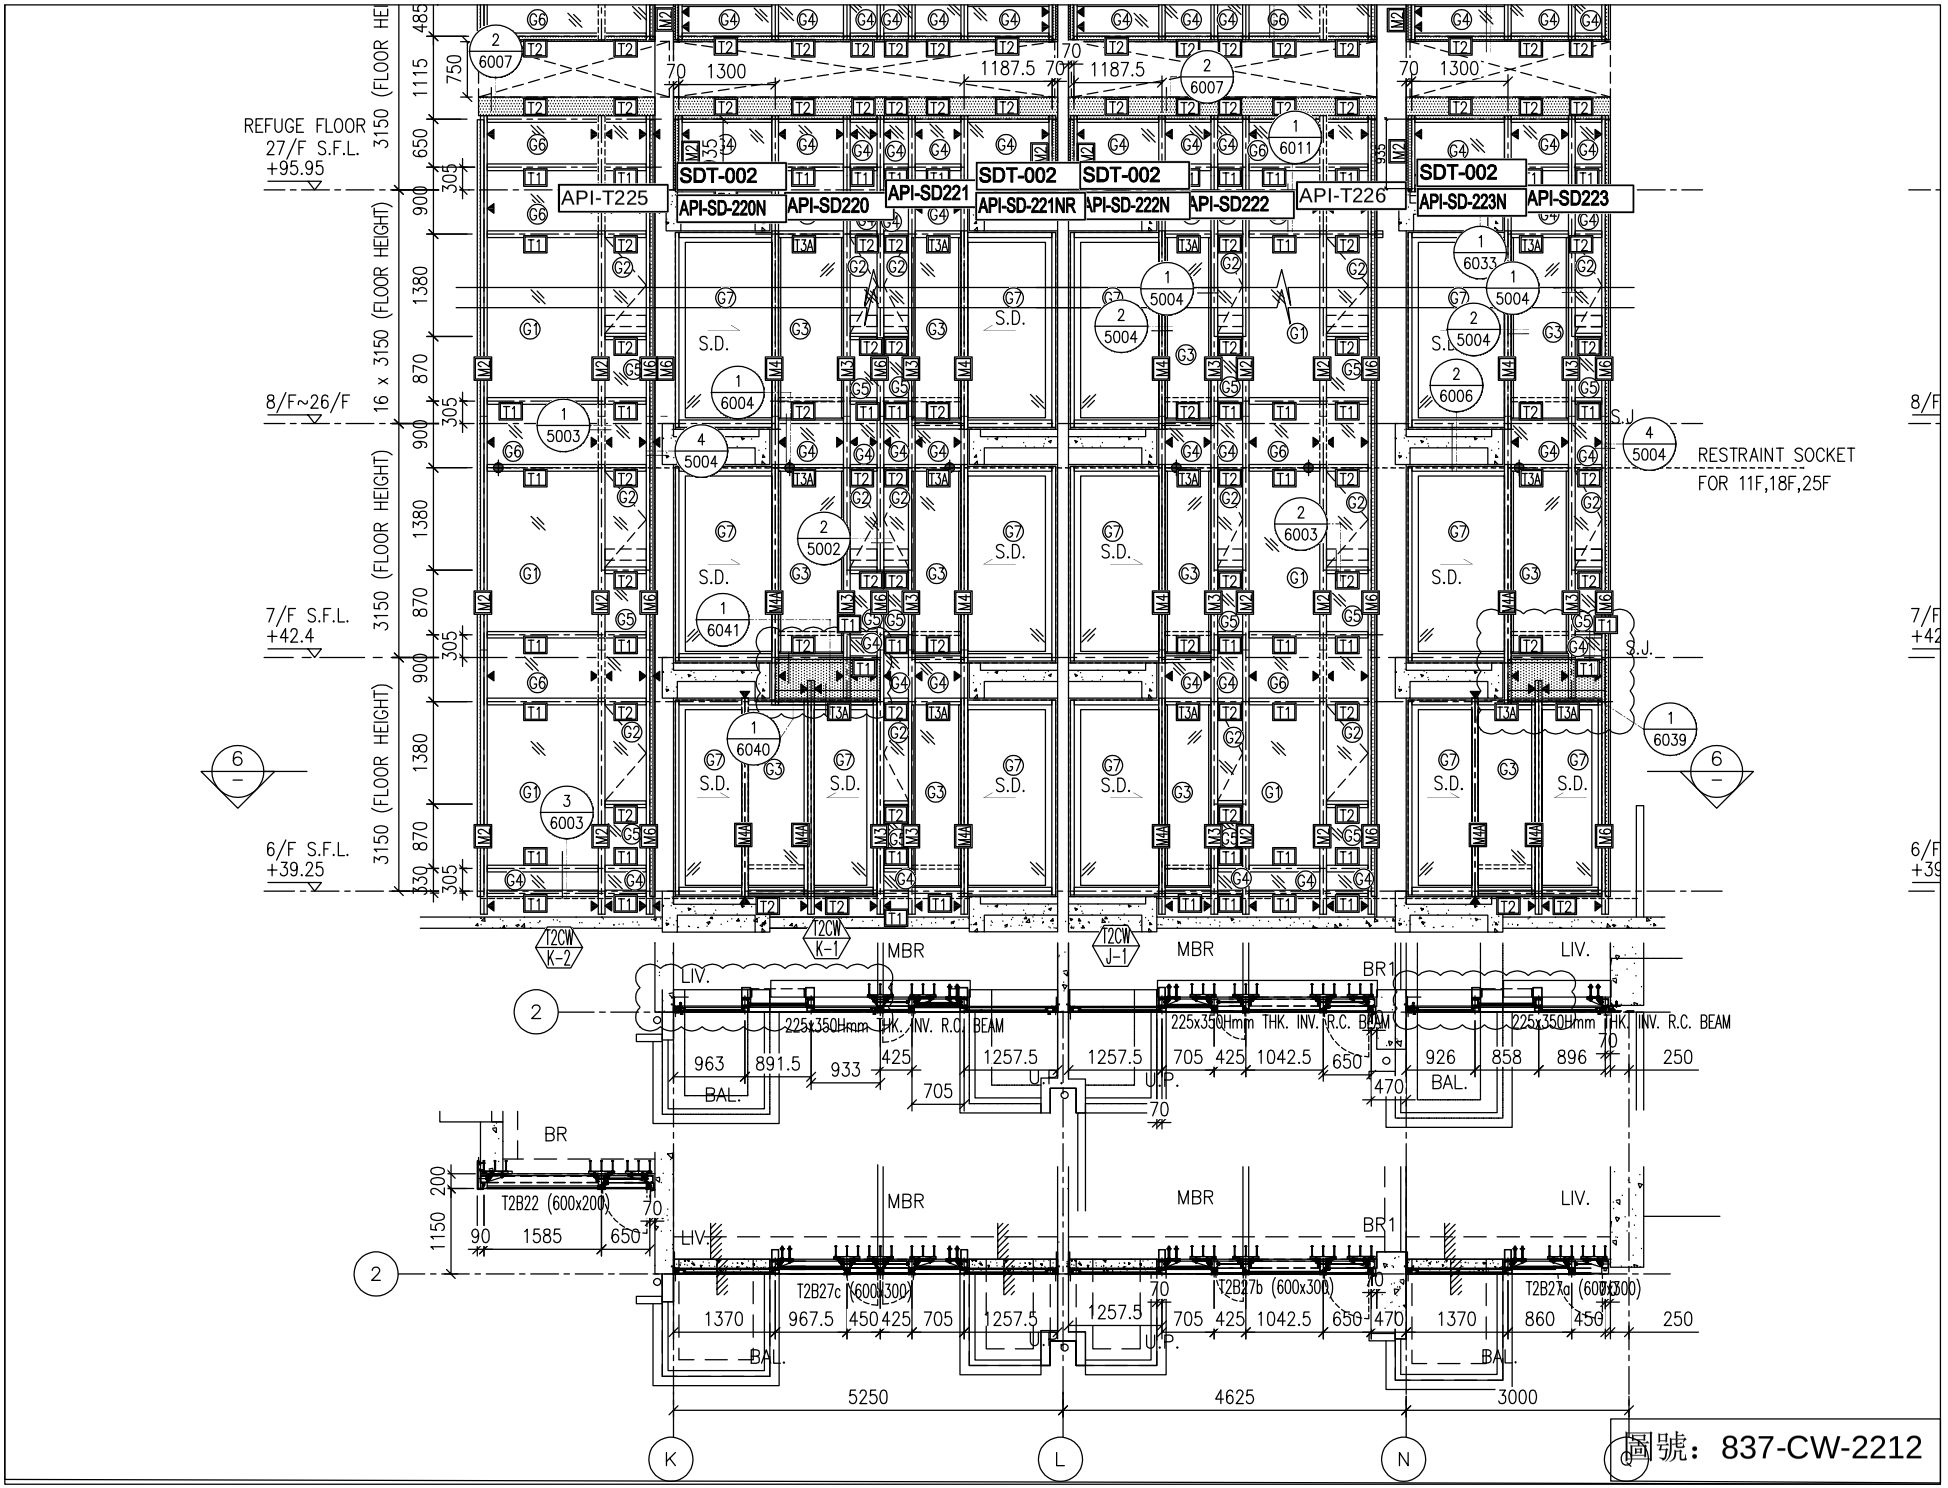

REFUGE FLOOR
27/F S.F.L.
+95.95
8/F~26/F
7/F S.F.L.
+42.4
6/F S.F.L.
+39.25
16 x 3150 (FLOOR HEIGHT)
3150 (FLOOR HEIGHT)
3150 (FLOOR HEIGHT)
API-T225
API-T226
SDT-002
API-SD-220N
API-SD220
API-SD221
API-SD-221NR
API-SD-222N
API-SD222
API-SD-223N
API-SD223
RESTRAINT SOCKET
FOR 11F,18F,25F
S.J.
S.D.
MBR
LIV.
BR
BR1
BAL.
225x350Hmm THK. INV. R.C. BEAM
T2B22 (600x200)
T2B27c (600x300)
T2B27b (600x300)
T2B27a (600x300)
5250
4625
3000
K
L
N
圖號：837-CW-2212

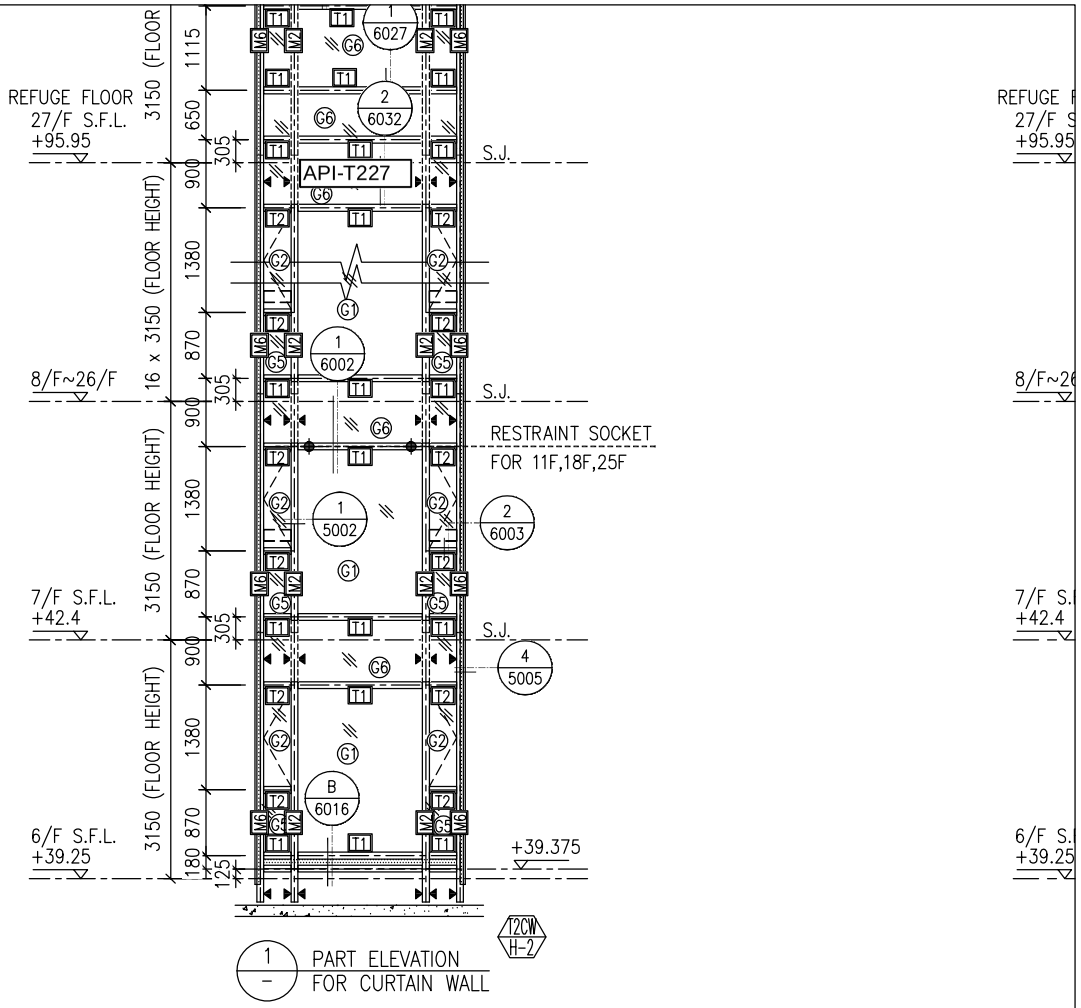


圖號：837-CW-2213

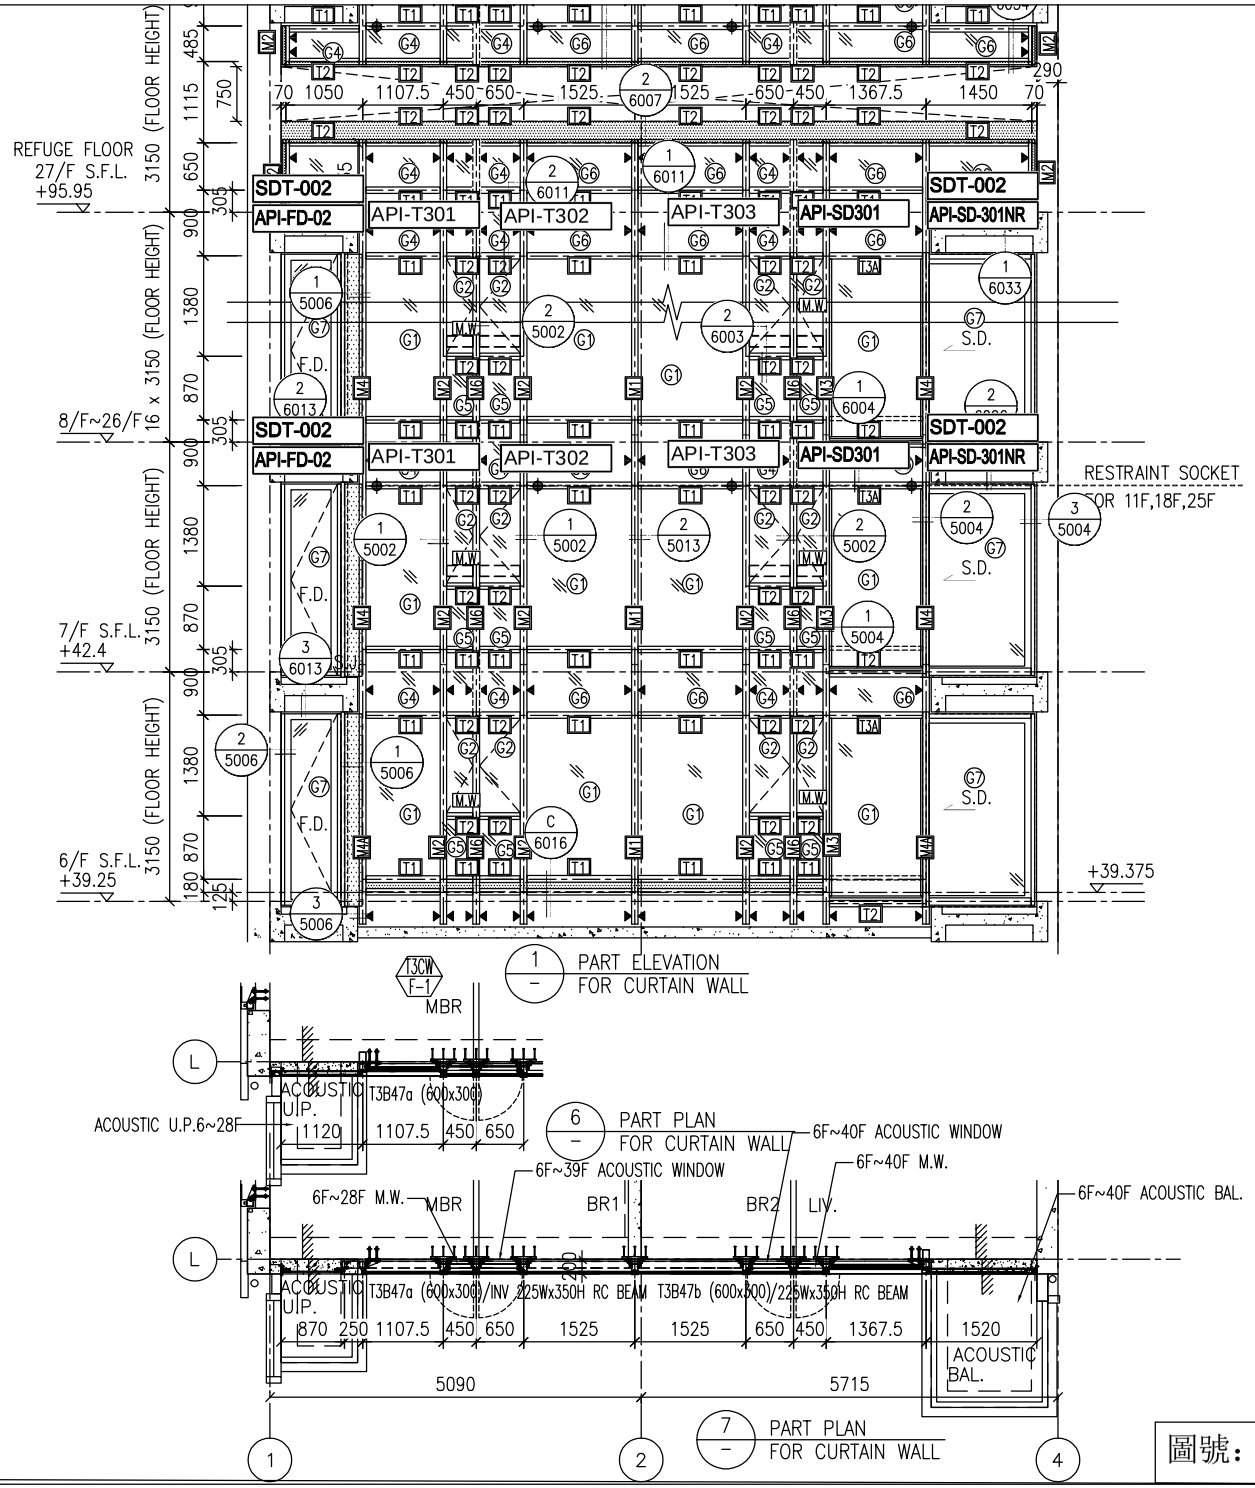


圖號：837-CW-2301

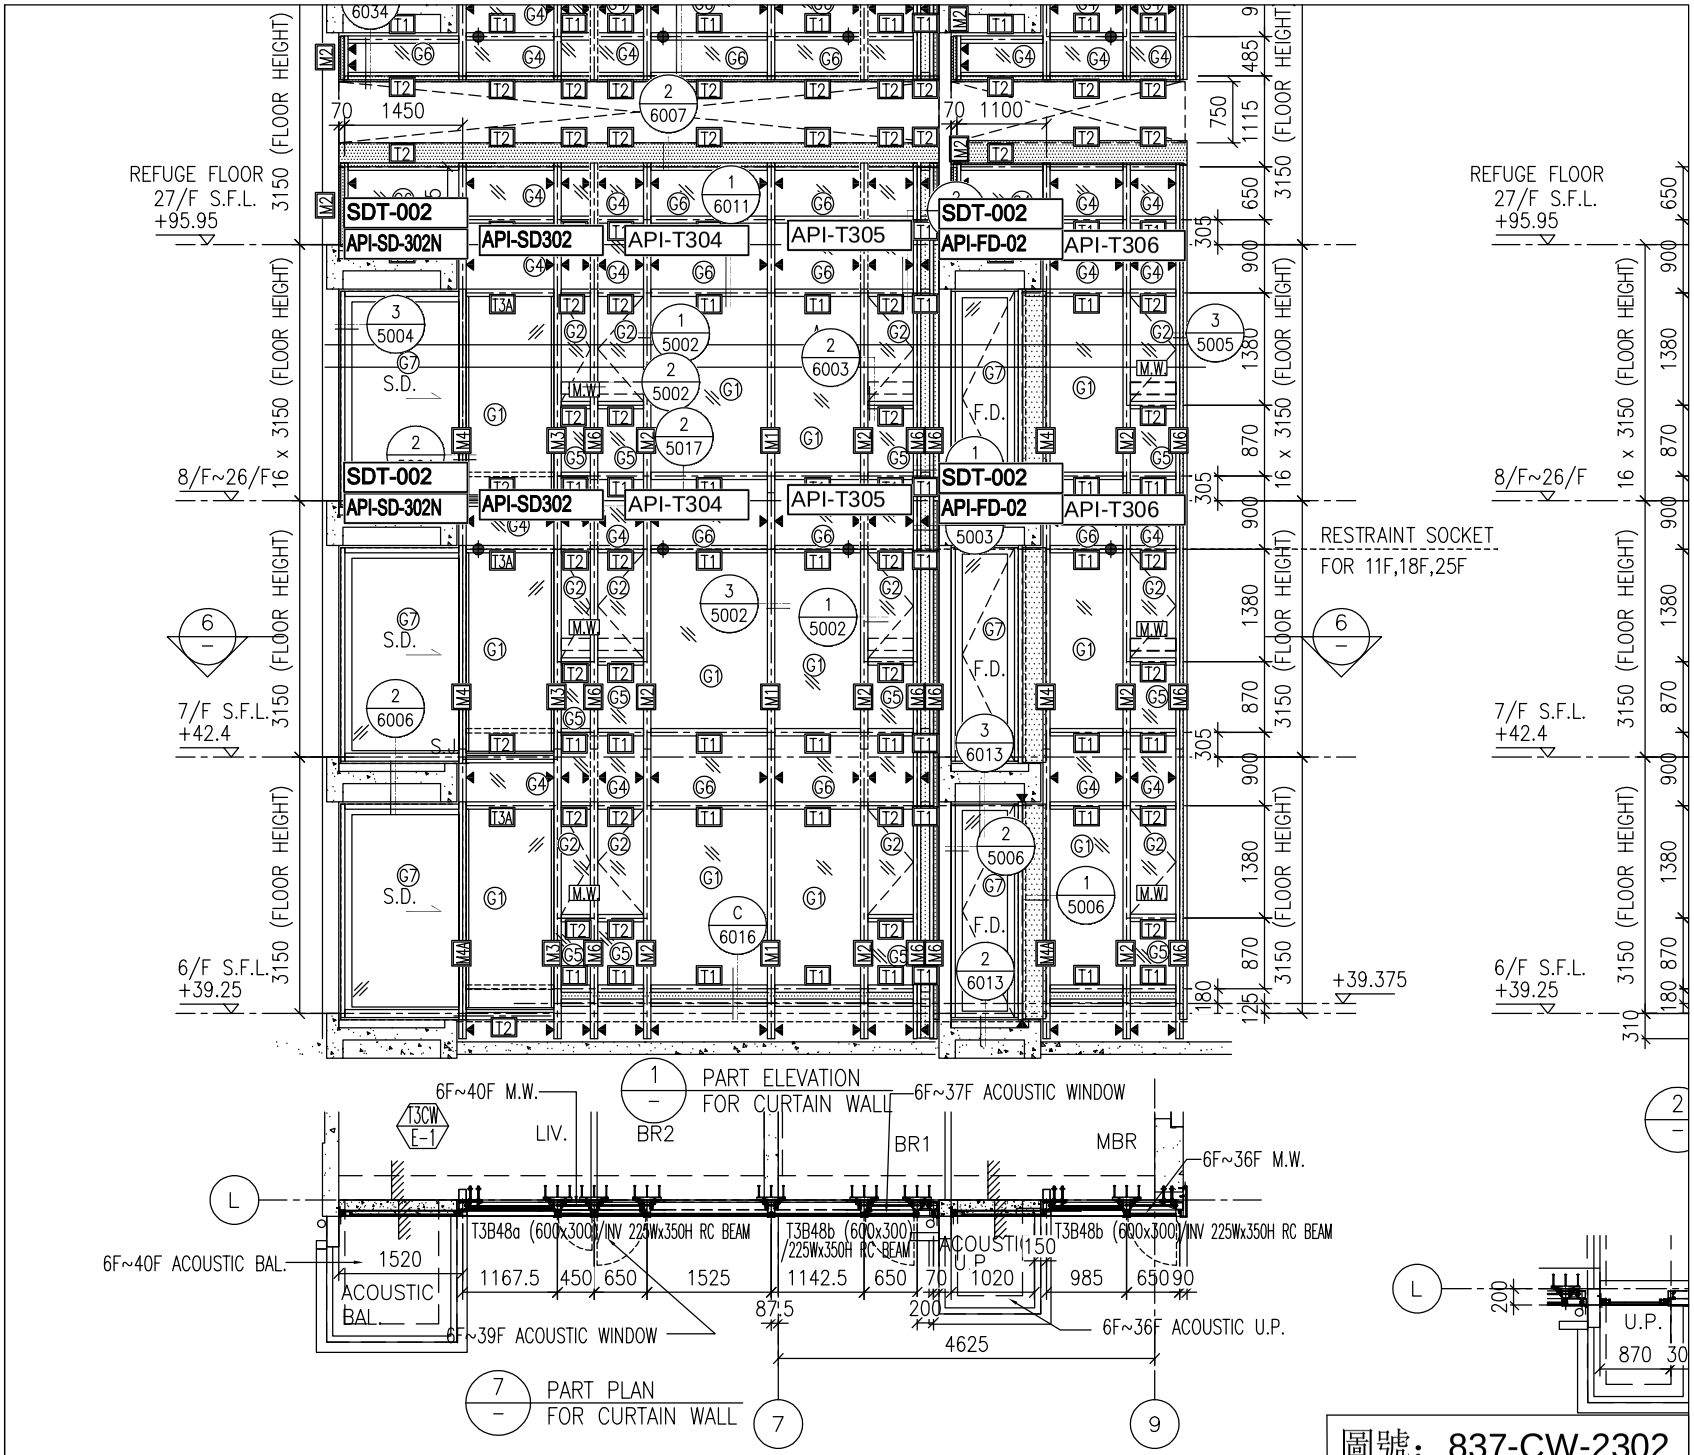


圖號：837-CW-2302

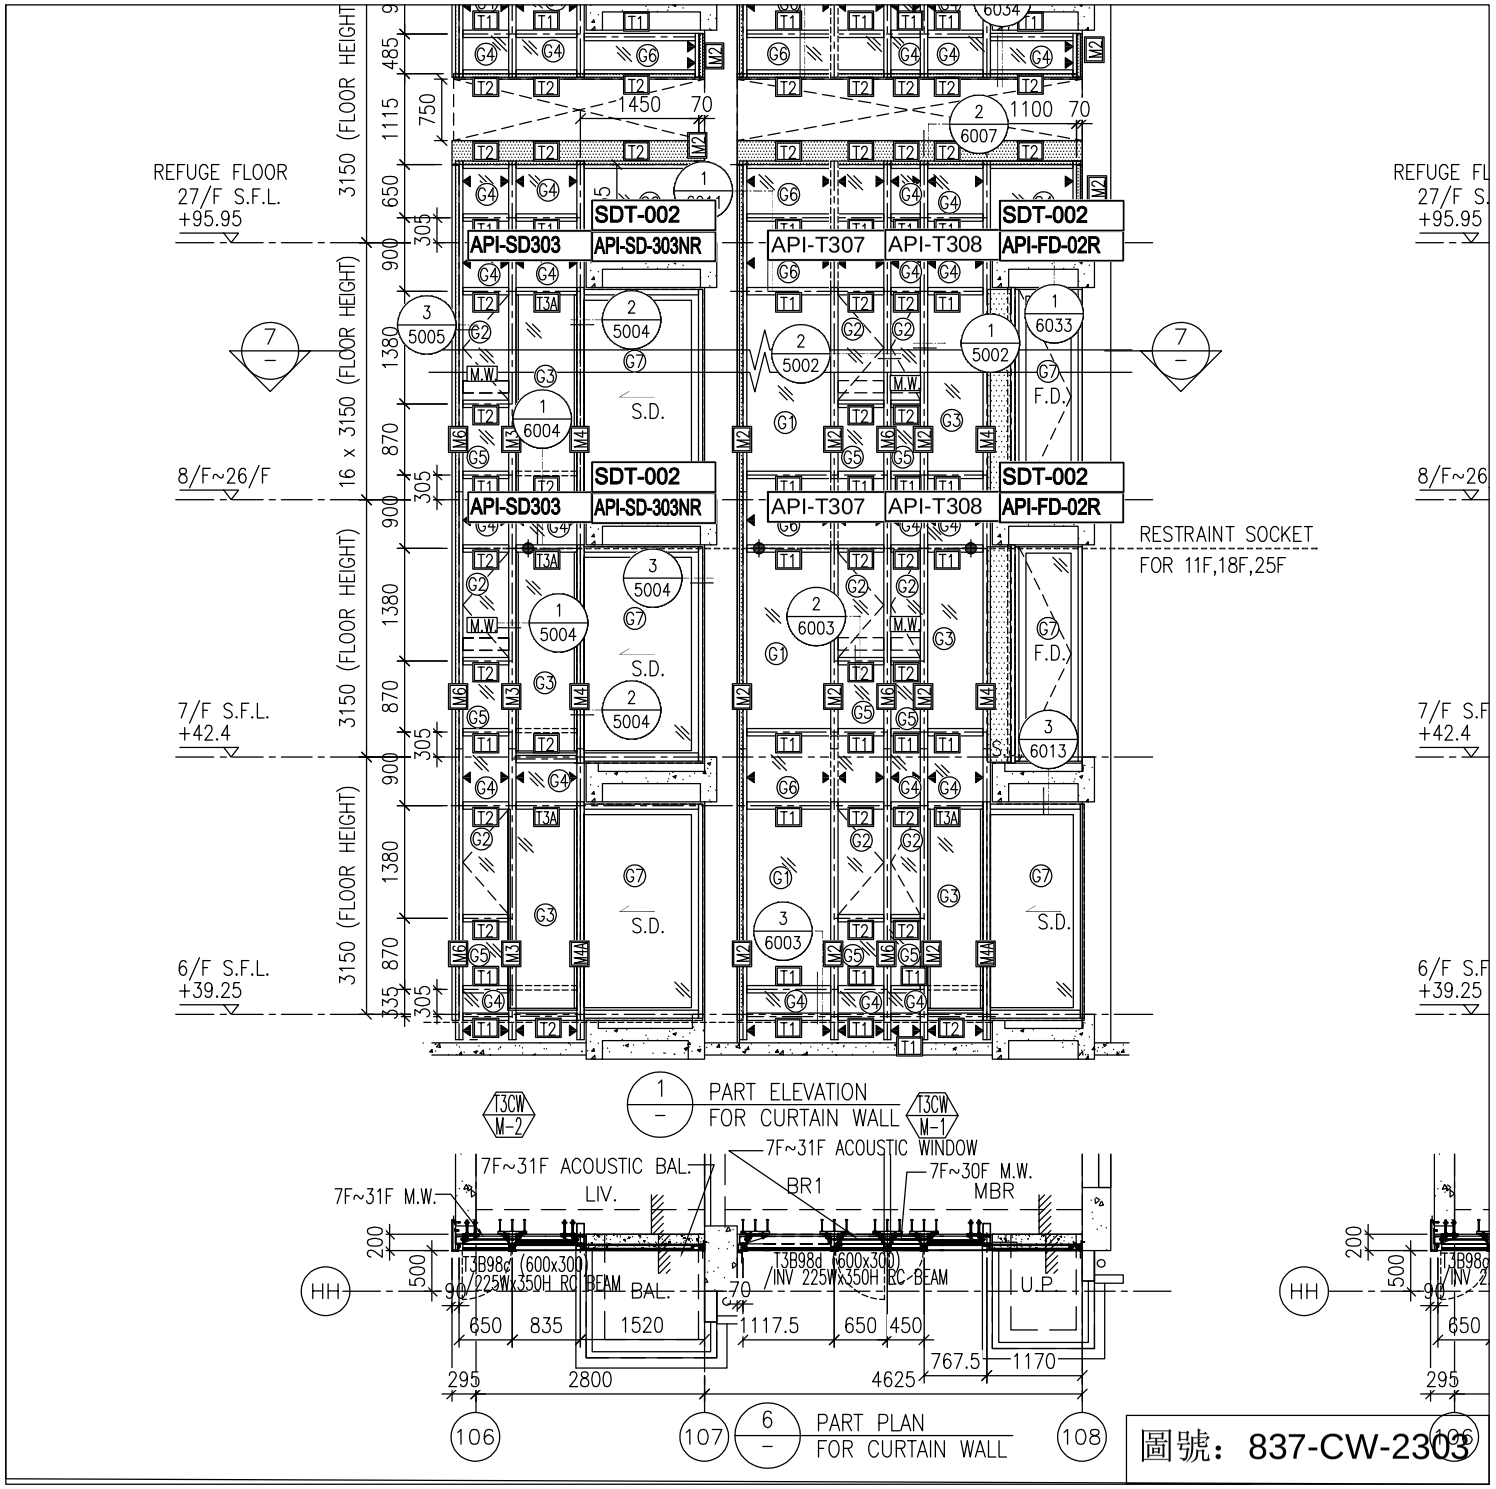


圖號：837-CW-2303

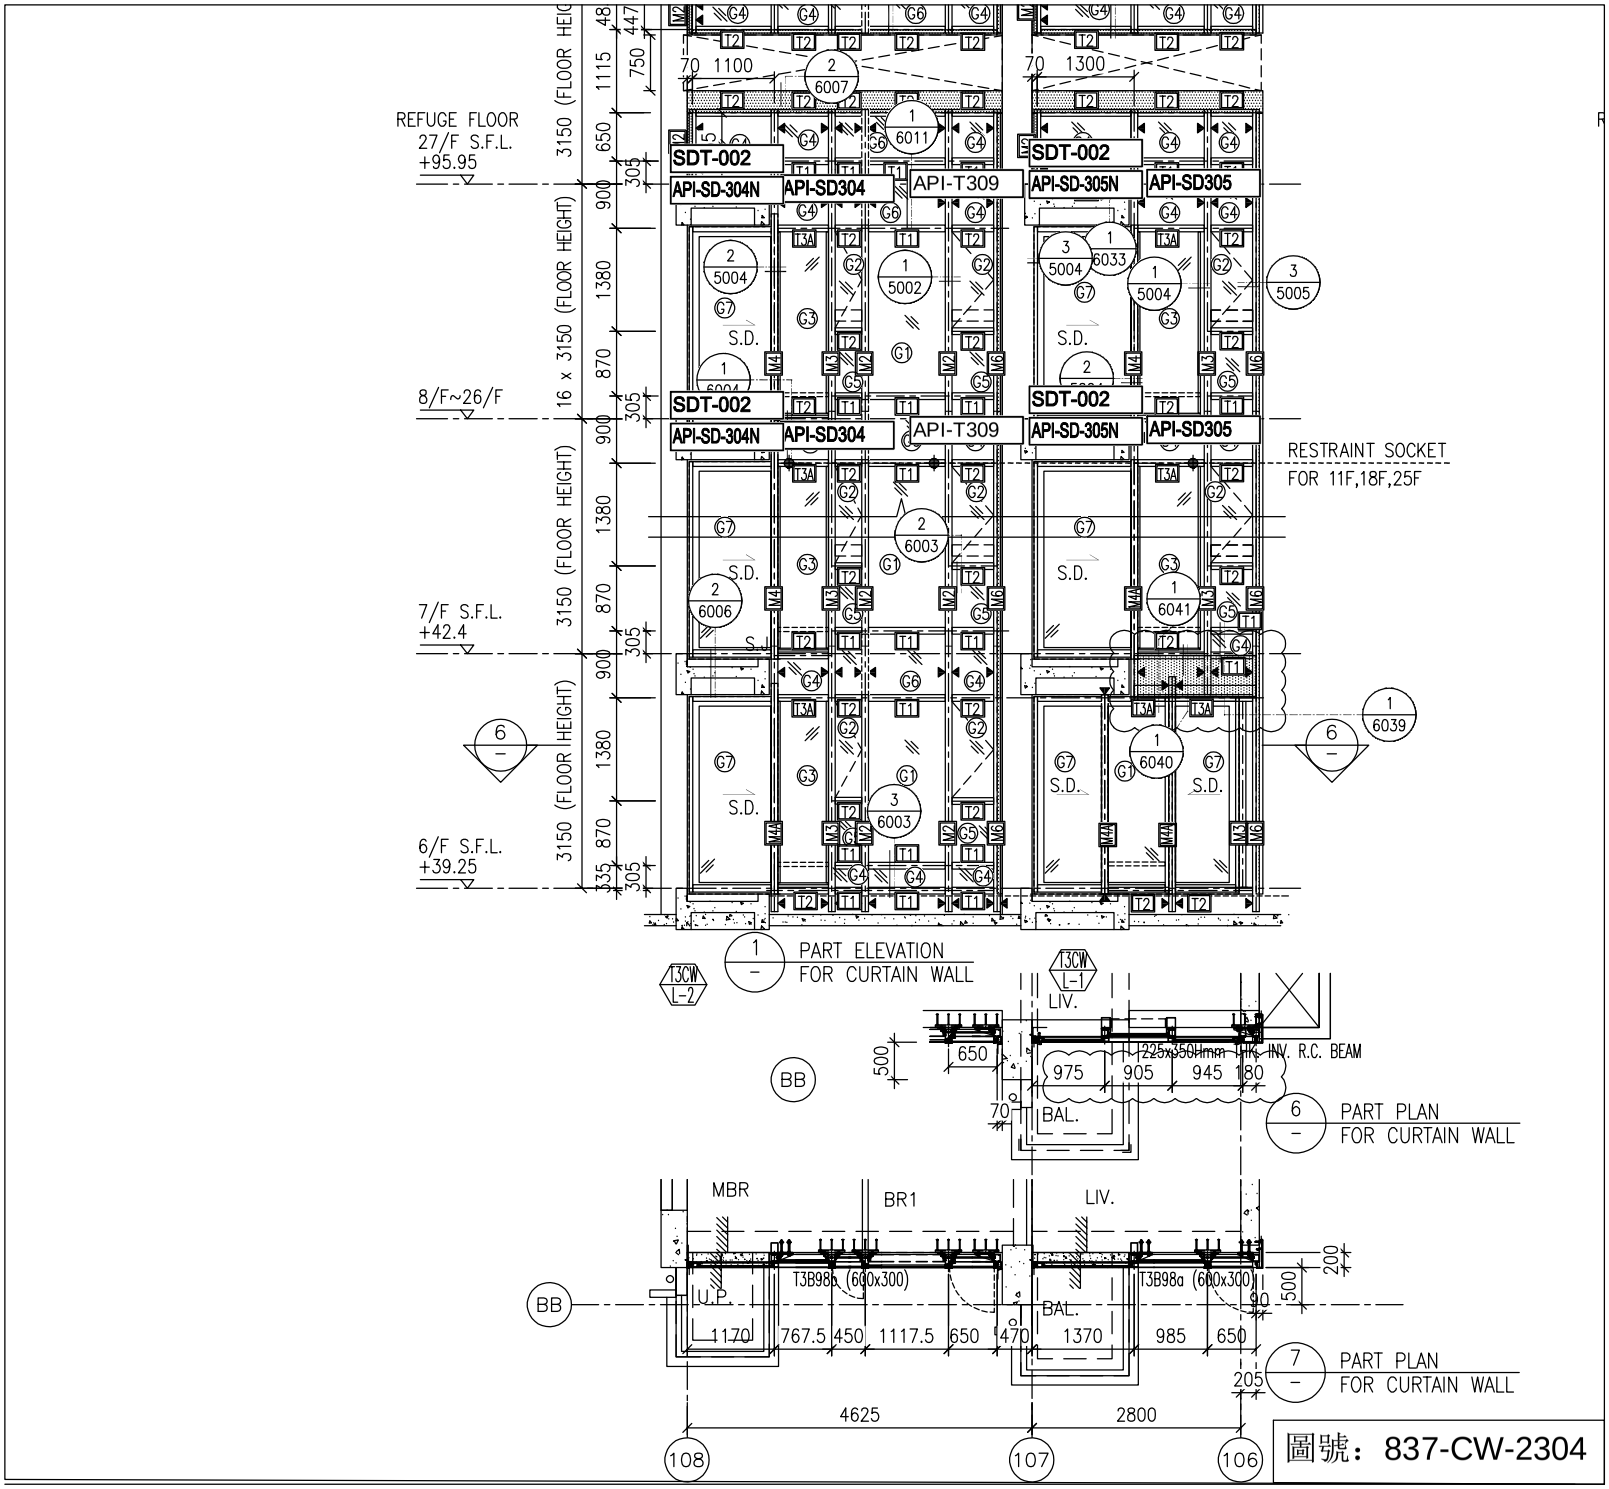

REFUGE FLOOR
27/F S.F.L.
+95.95
8/F~26/F
7/F S.F.L.
+42.4
6/F S.F.L.
+39.25
16 x 3150 (FLOOR HEIGHT)
3150 (FLOOR HEIGHT)
3150 (FLOOR HEIGHT)
3150 (FLOOR HEIGHT)
SDT-002
API-SD-304N
API-SD304
API-T309
API-SD-305N
API-SD305
RESTRAINT SOCKET
FOR 11F,18F,25F
S.D.
PART ELEVATION
FOR CURTAIN WALL
T3CW L-1
T3CW L-2
LIV.
BB
BAL.
PART PLAN
FOR CURTAIN WALL
MBR
BR1
U.P.
T3B98a (600x300)
4625
2800
108
107
106
圖號：837-CW-2304

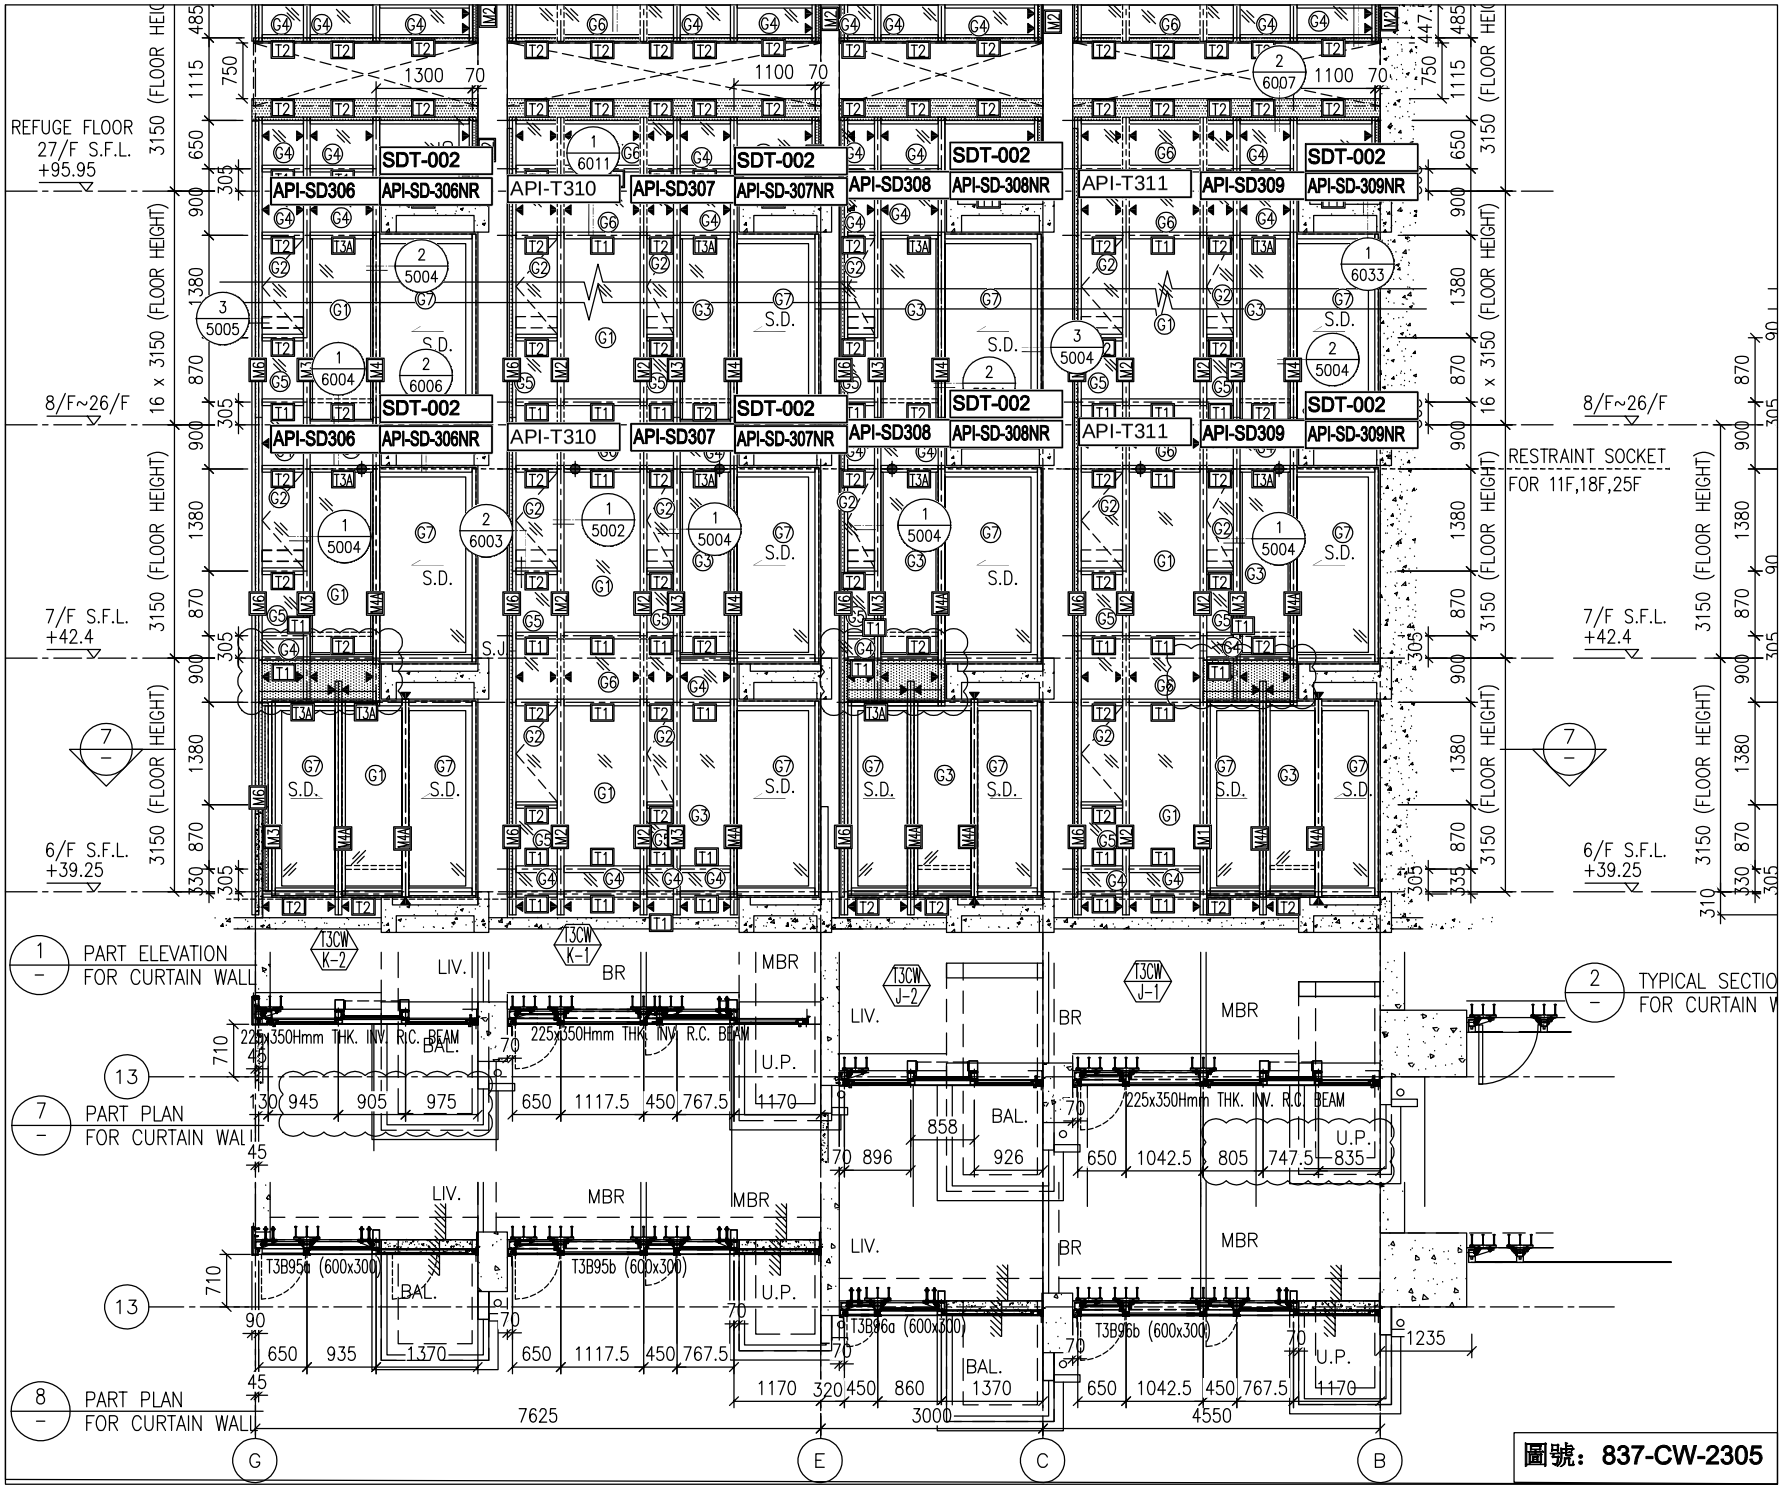


圖號：837-CW-2305

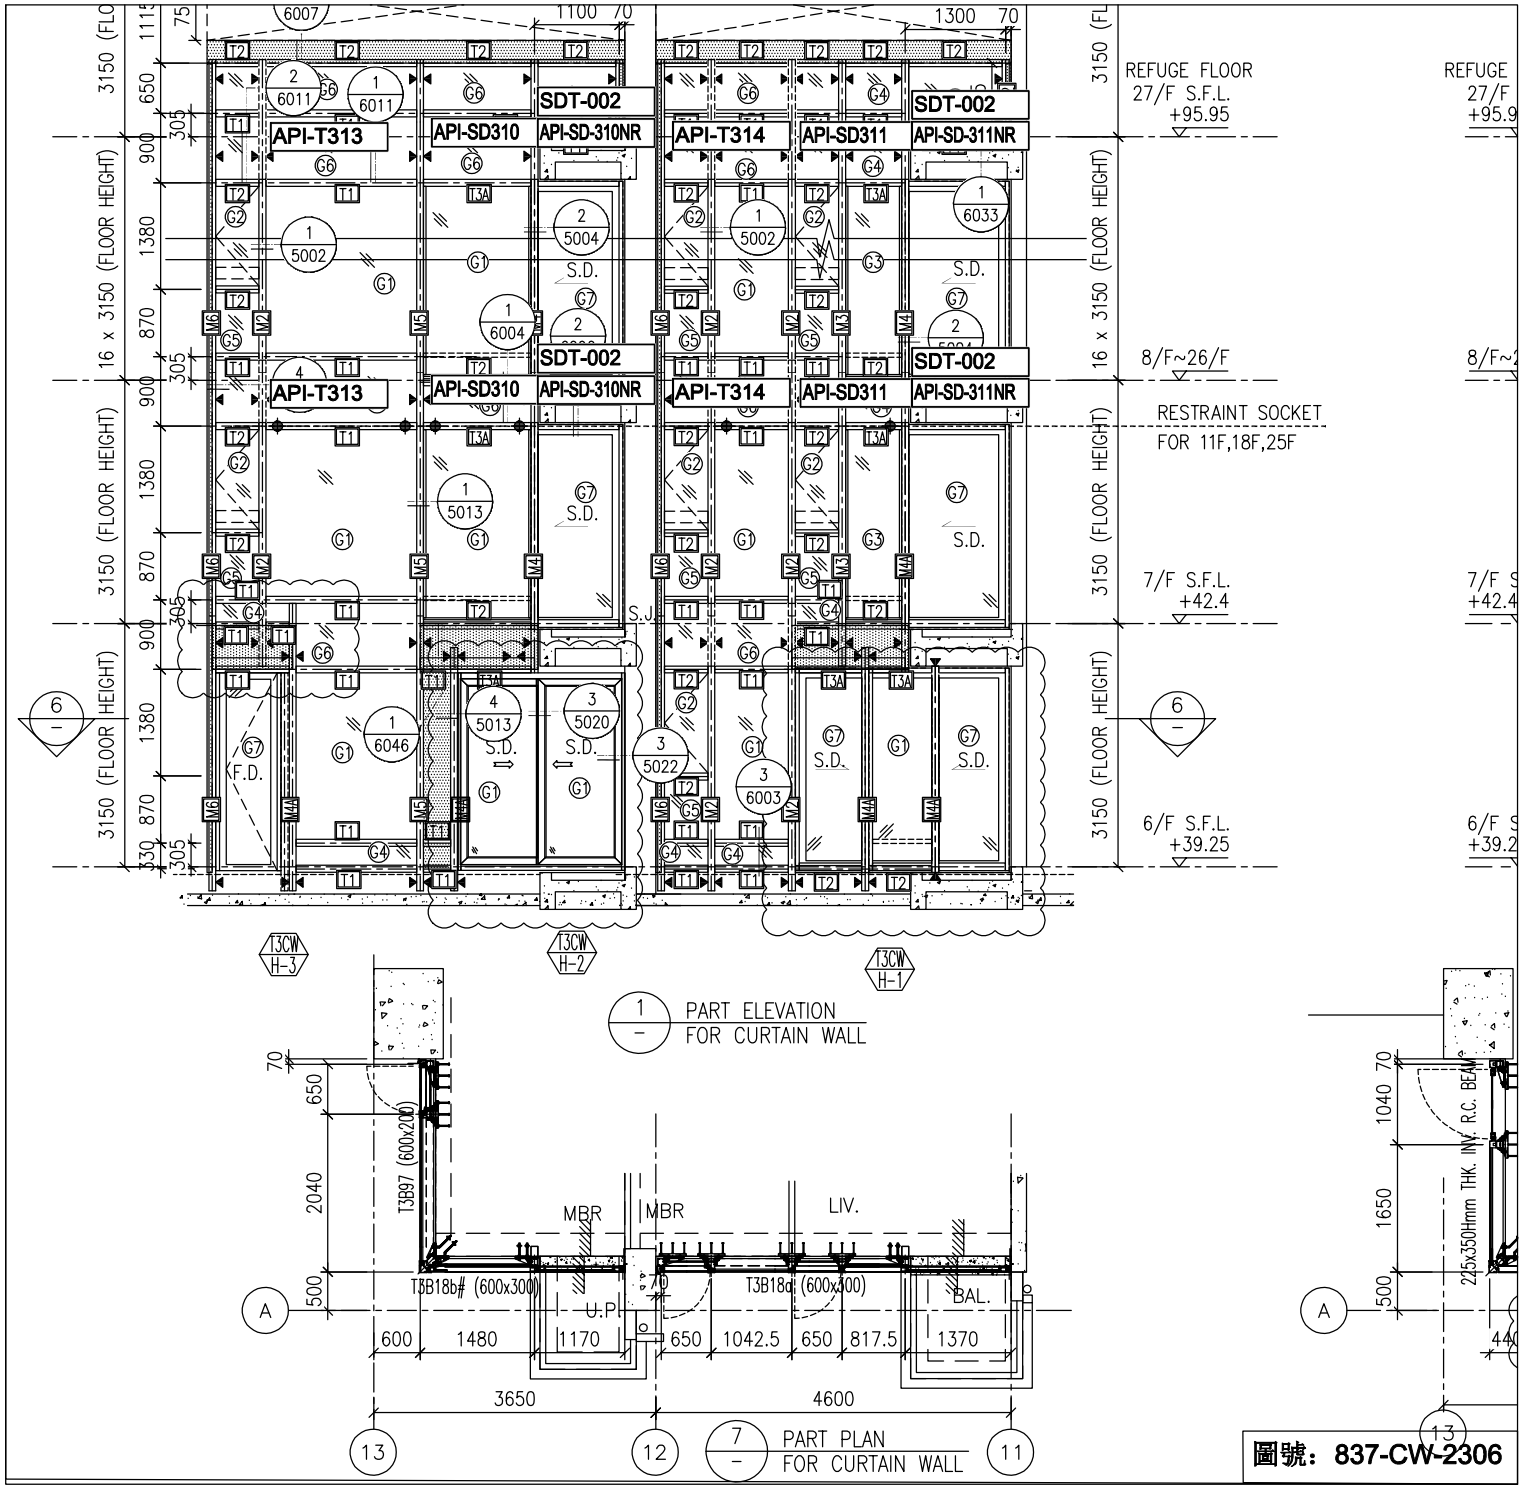


圖號：837-CW-2306

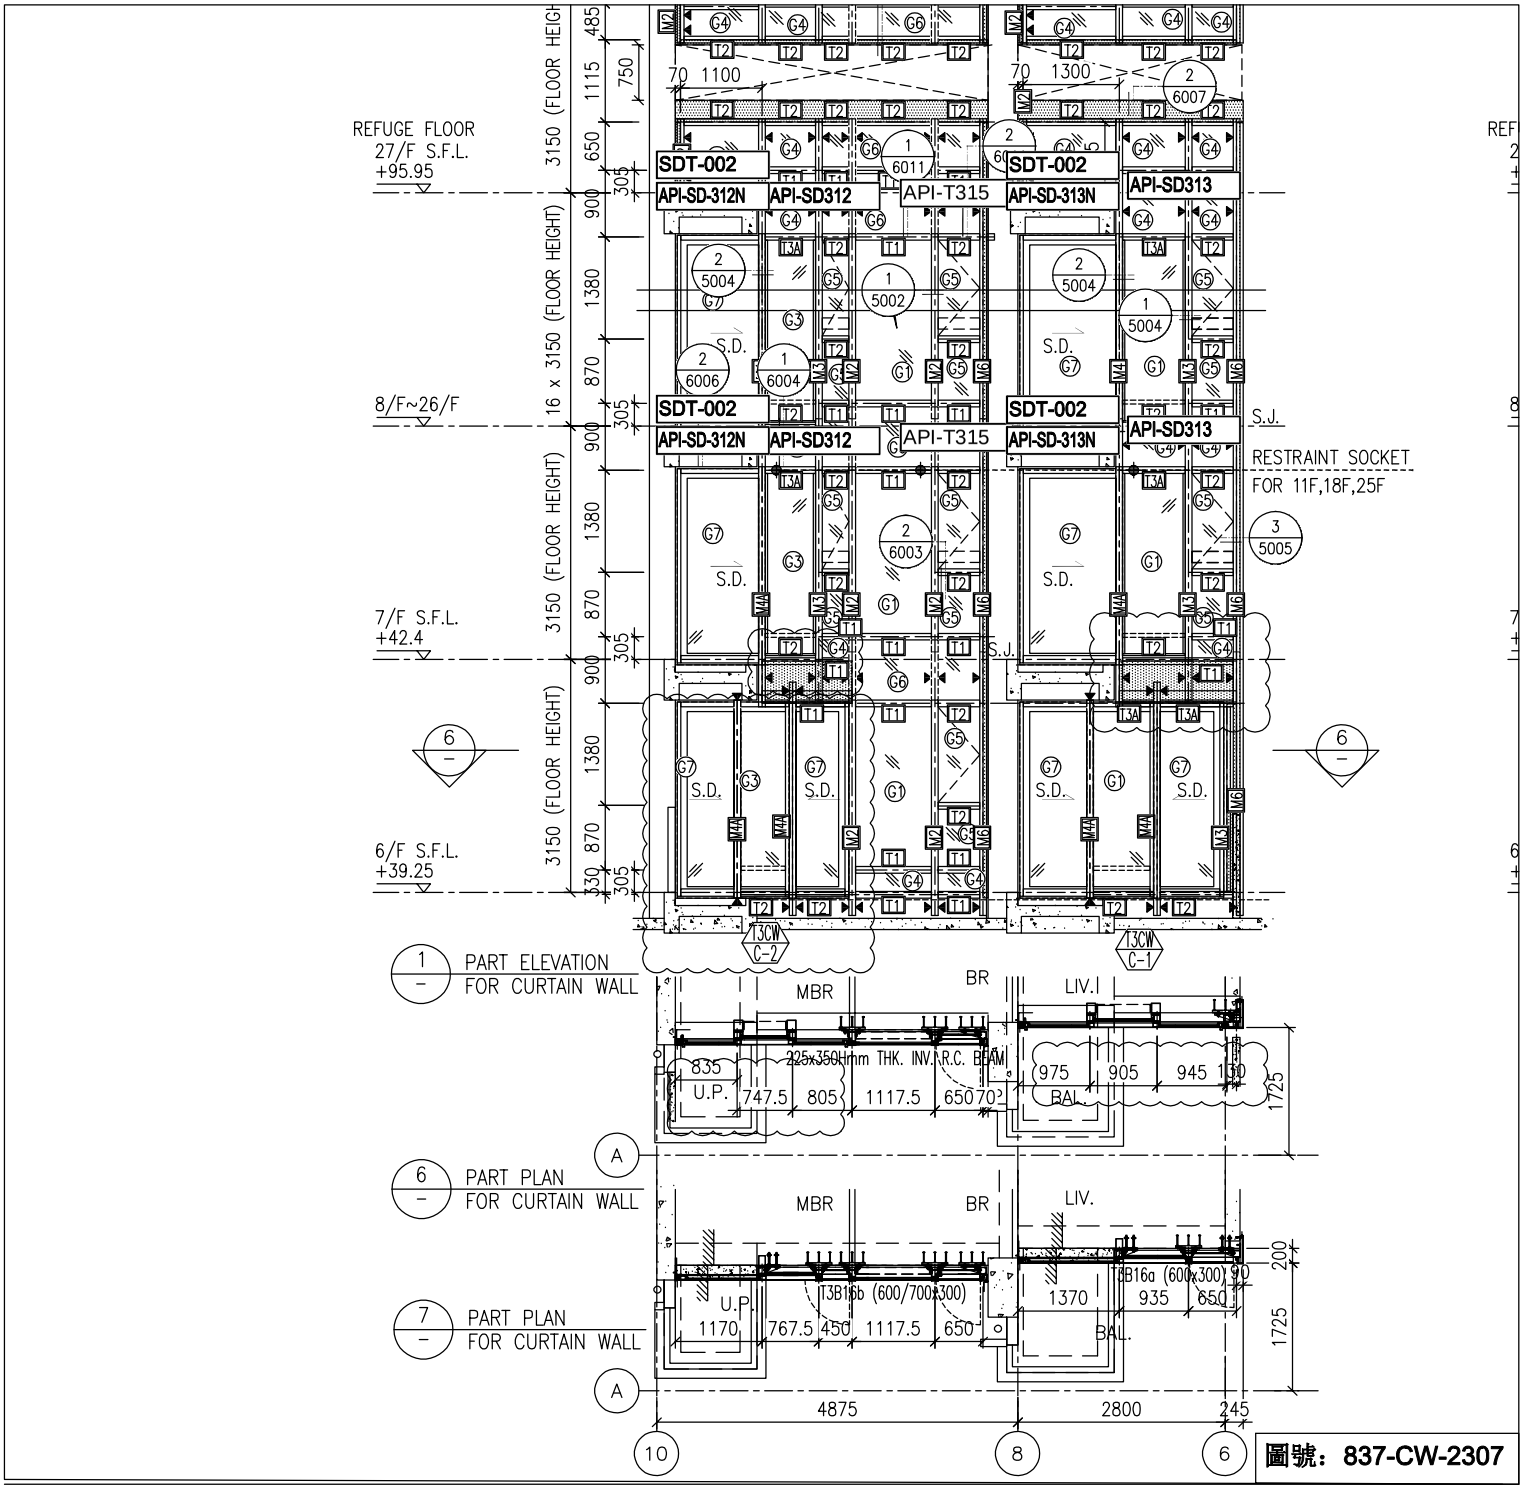


圖號：837-CW-2307

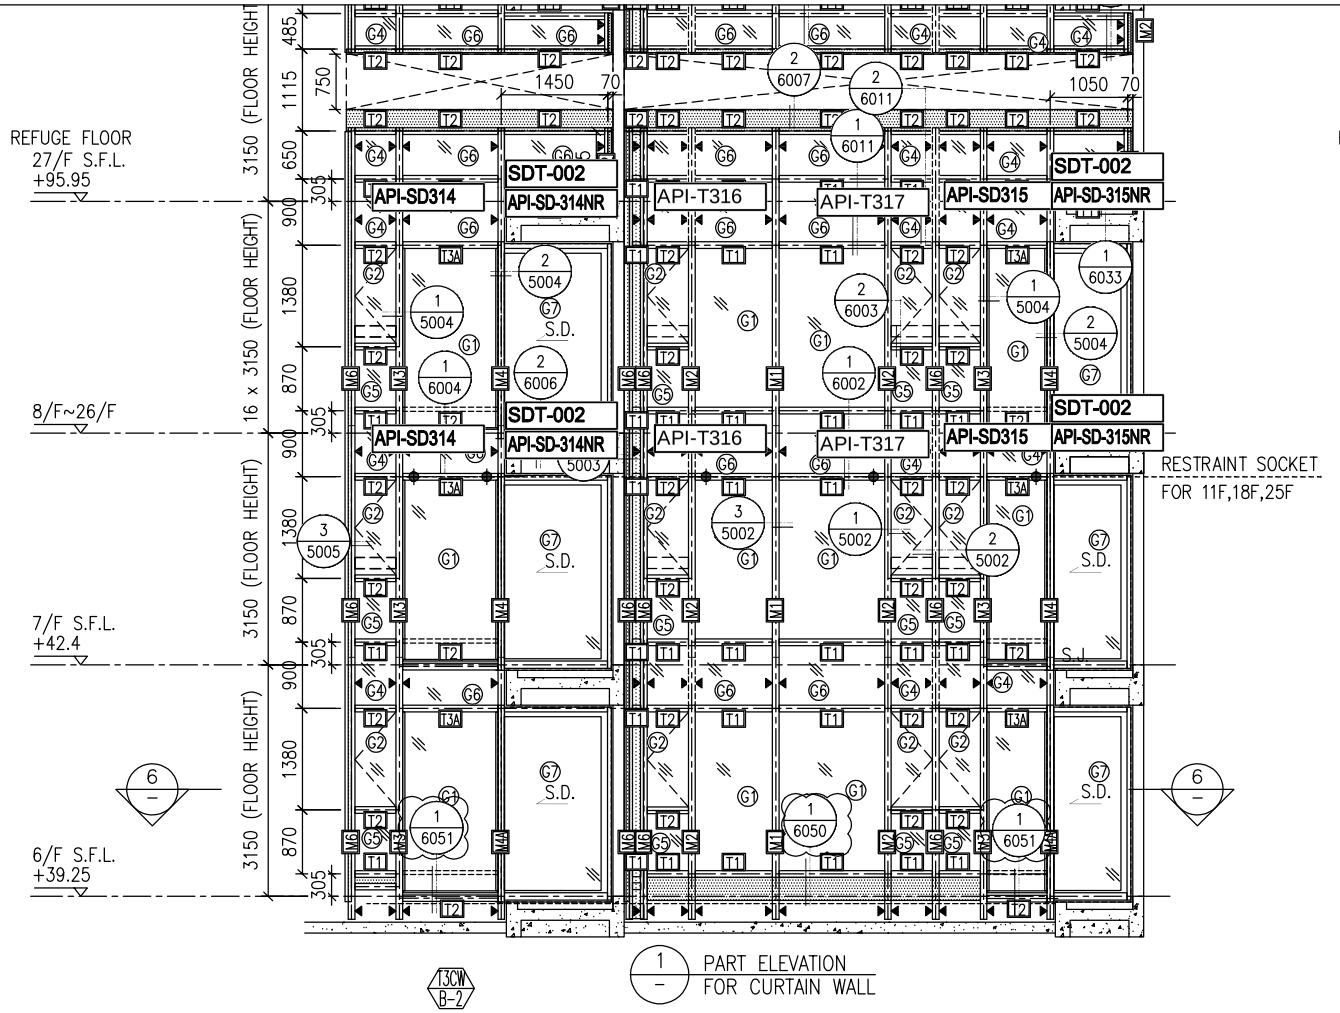

圖號：837-CW-2308

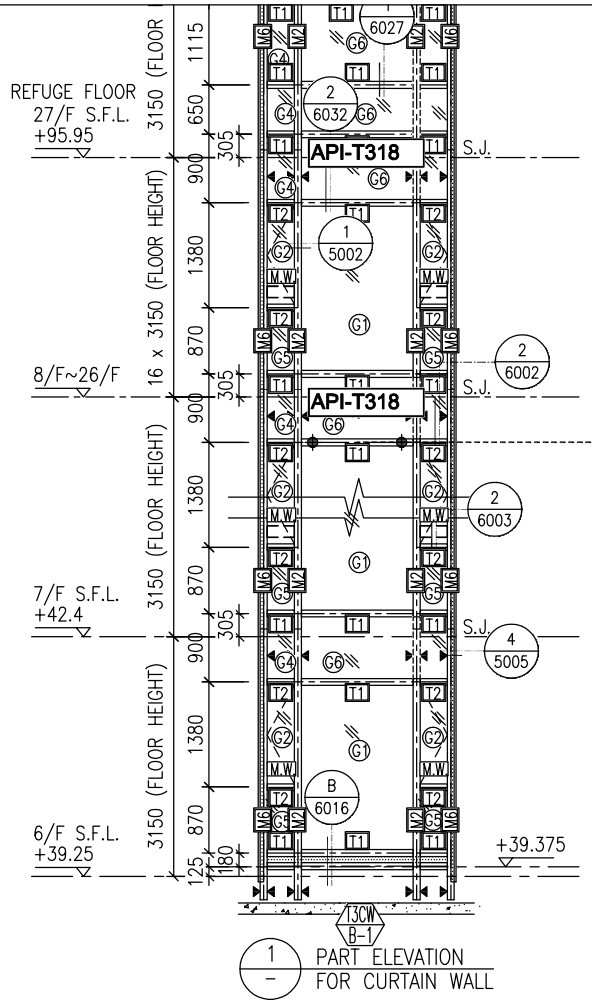


1 / – PART ELEVATION FOR CURTAIN WALL

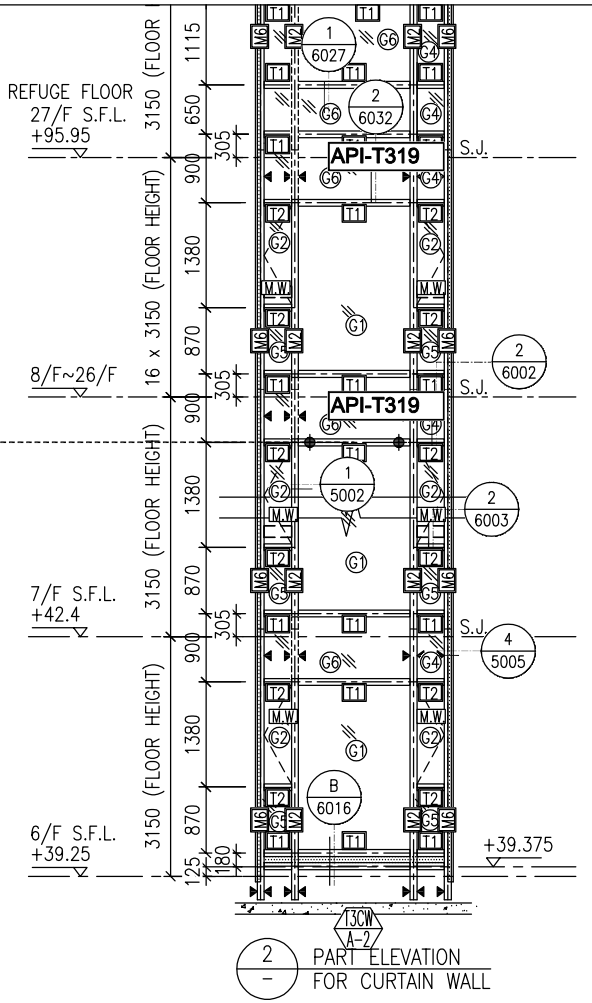


2 / – PART ELEVATION FOR CURTAIN WALL

RESTRAINT SOCKET
FOR 11F,18F,25F

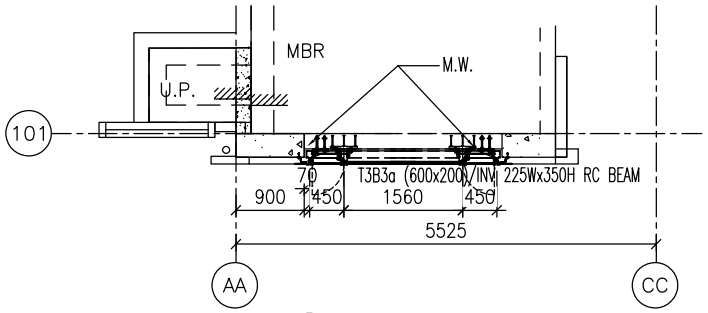



5 / – PART PLAN FOR CURTAIN WALL

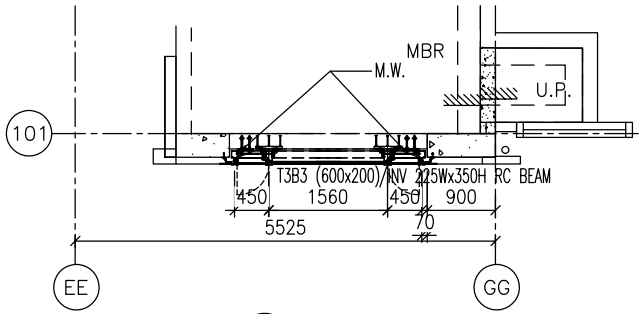


6 / – PART PLAN FOR CURTAIN WALL


圖號：837-CW-2309

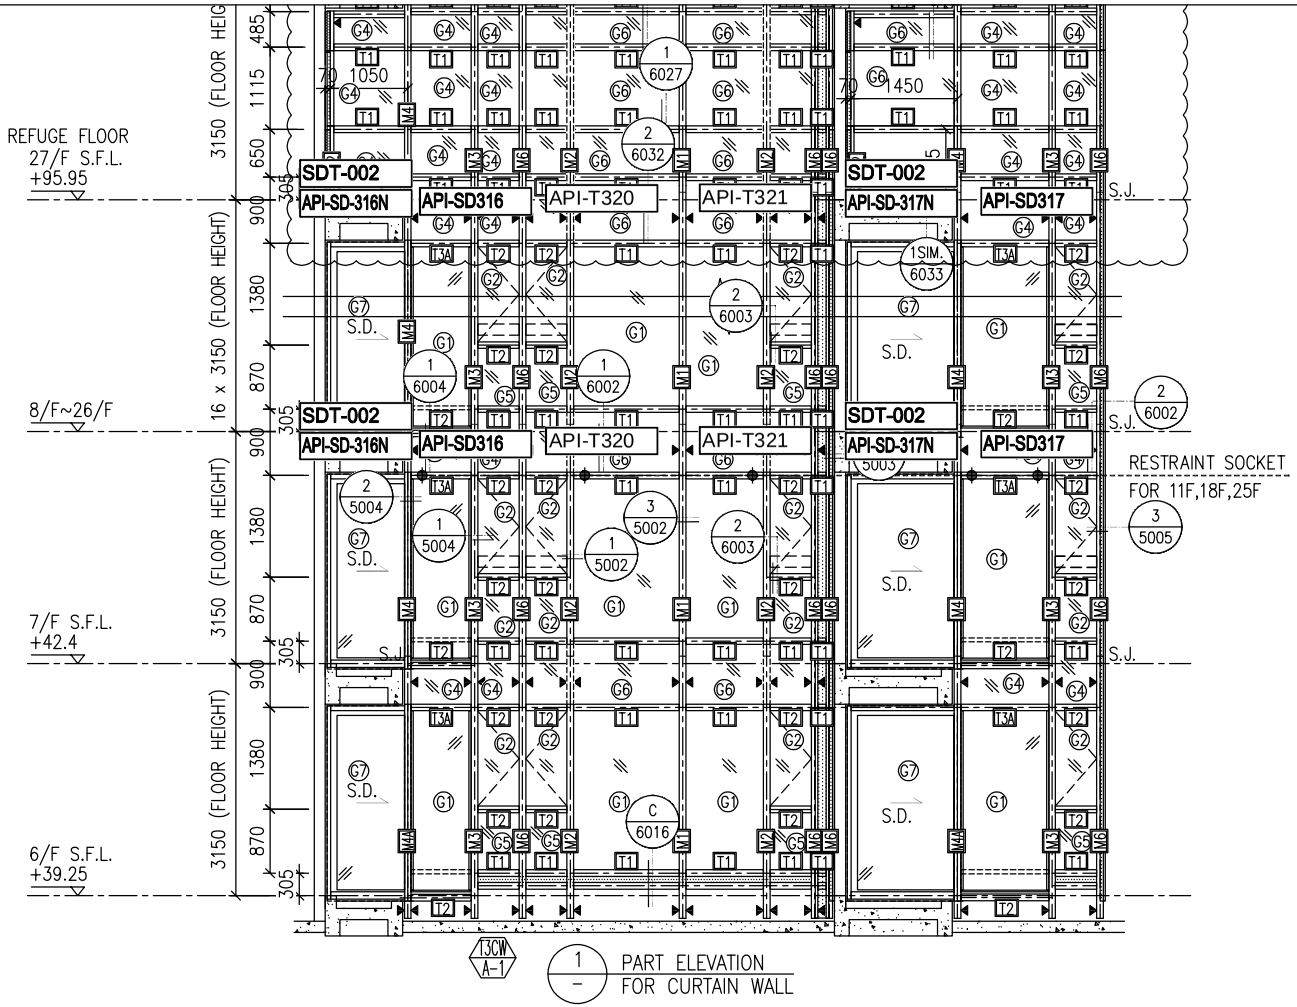

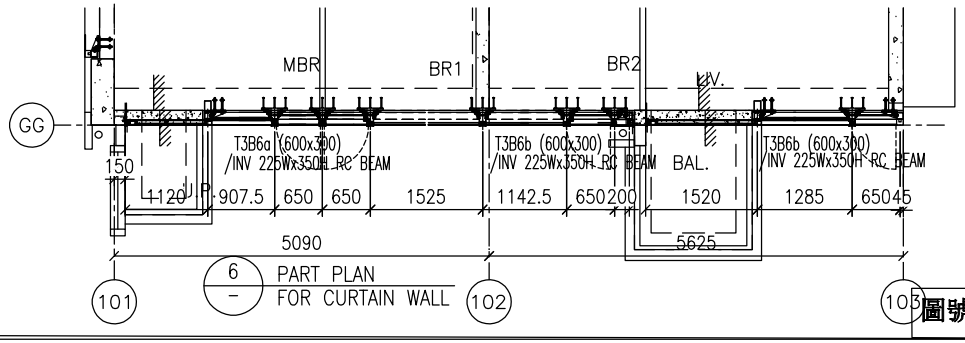



圖號：837-CW-2310

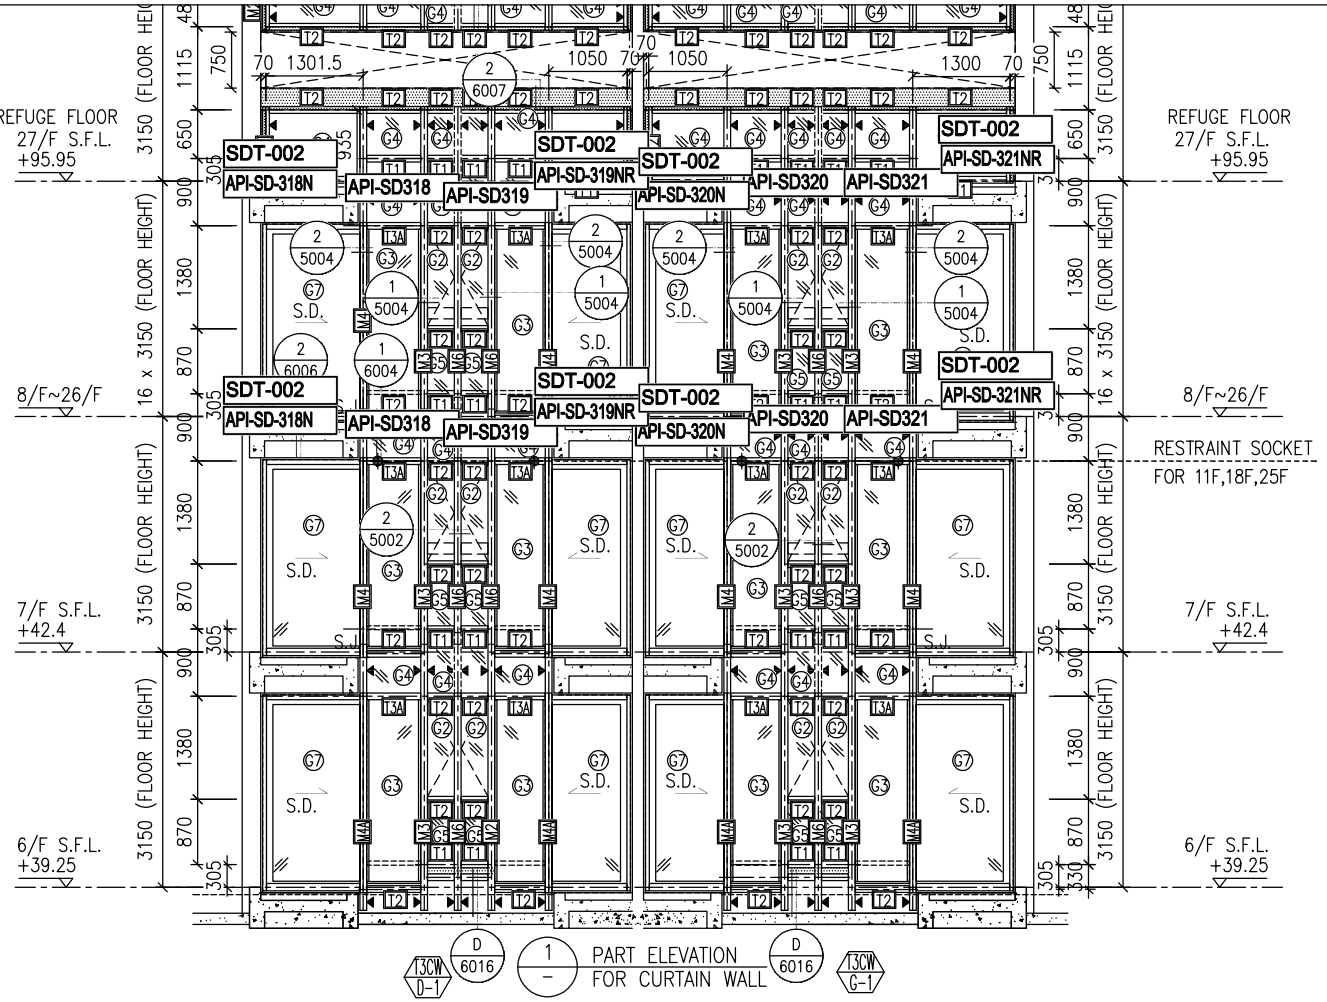

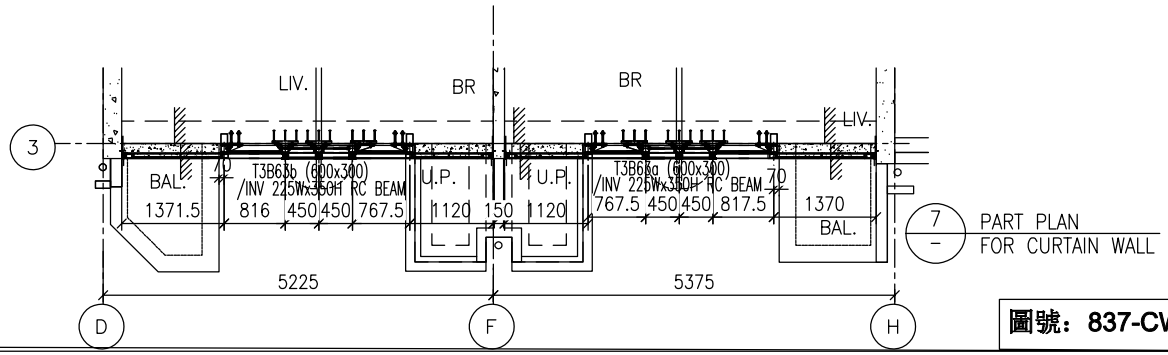


圖號：837-CW-2311

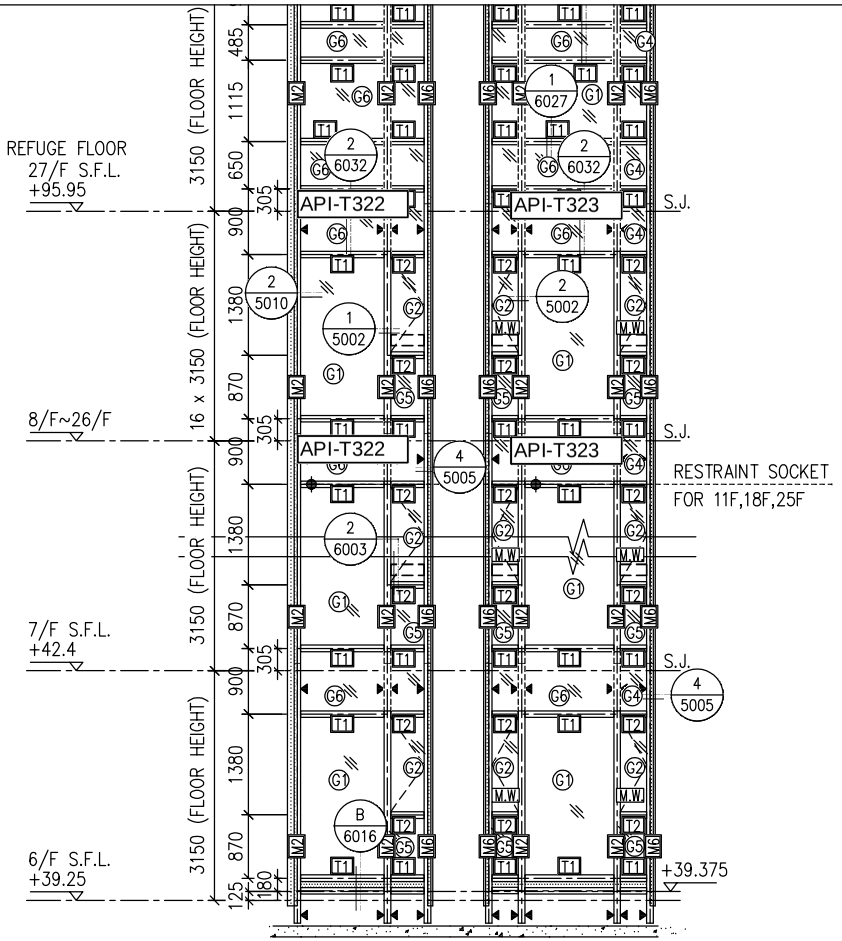


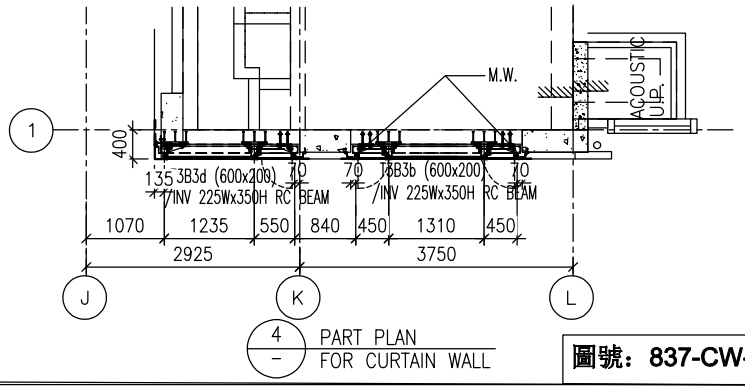


圖號：837-CW-2312

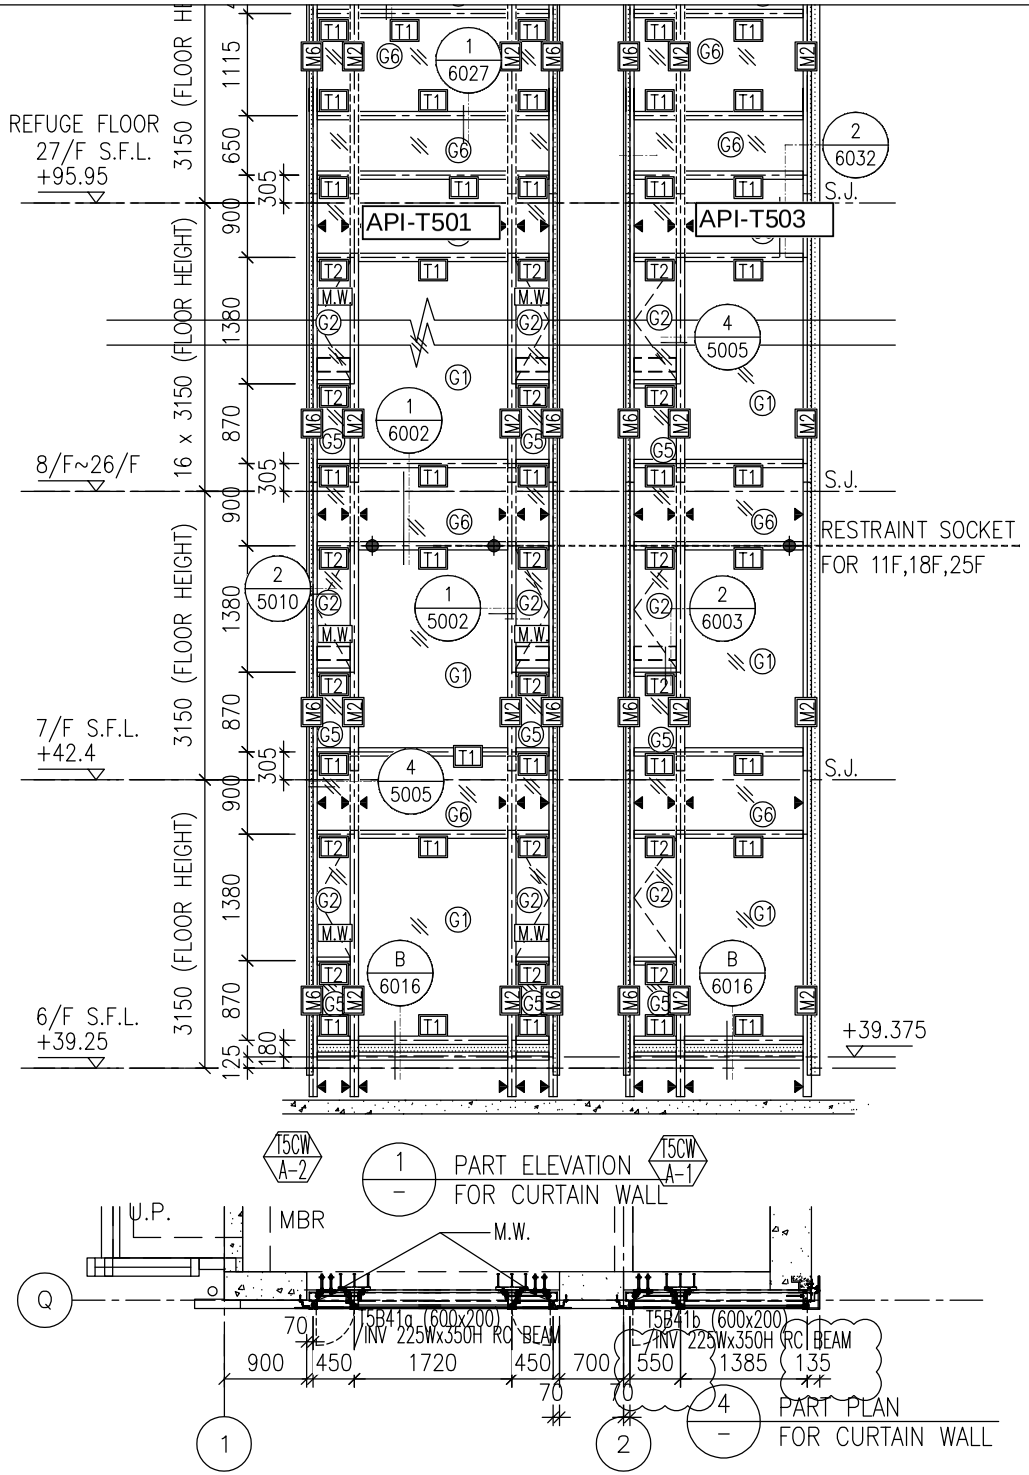

圖號：837-CW-2501

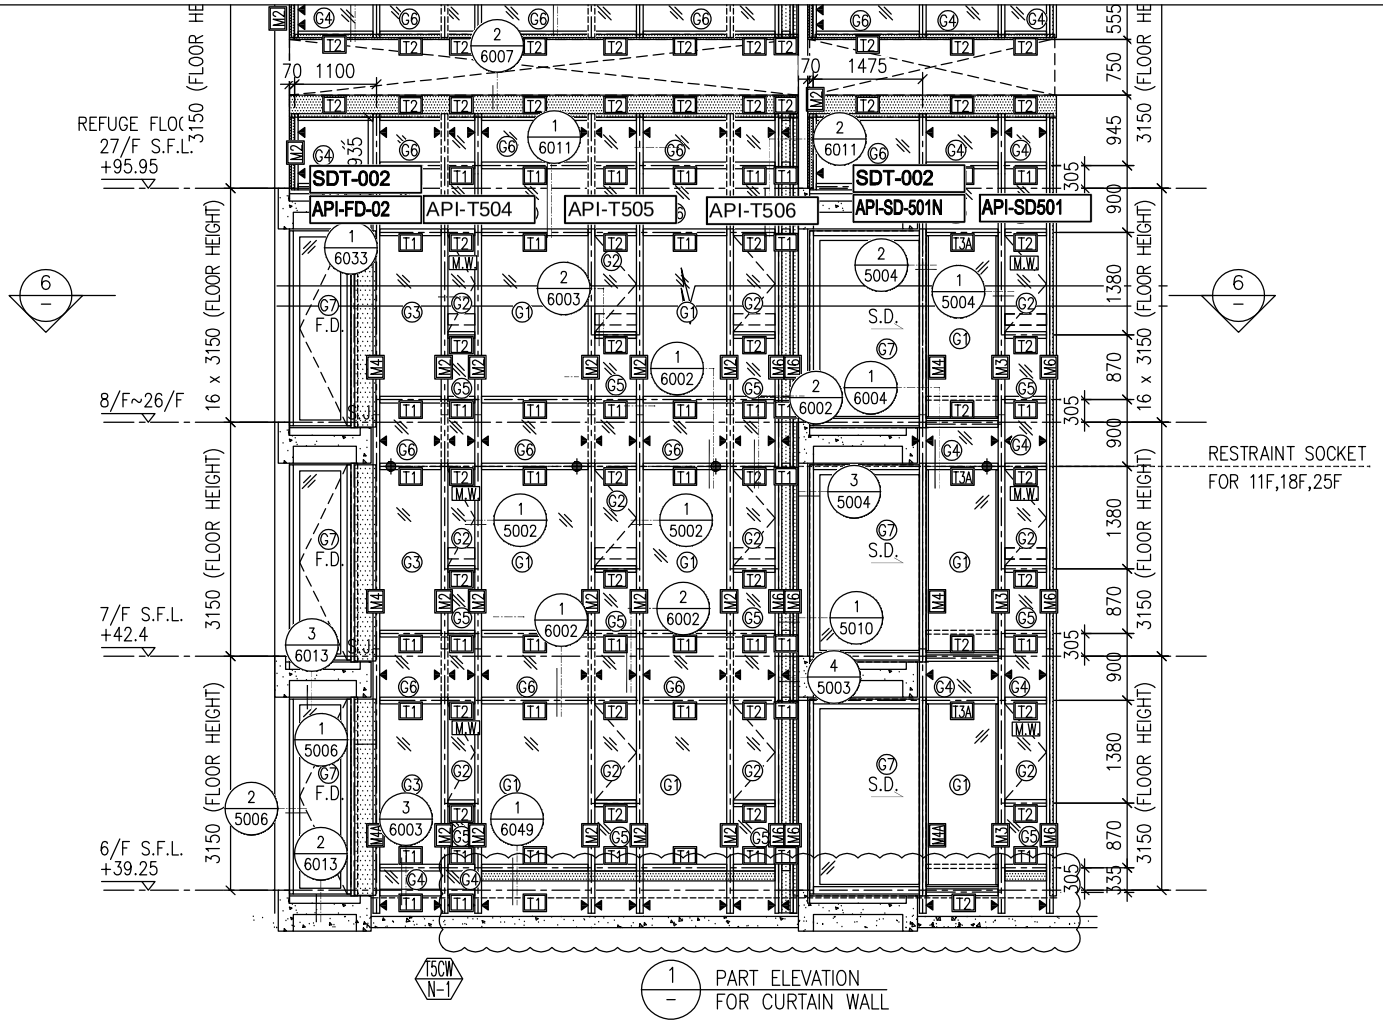


1 / – PART ELEVATION FOR CURTAIN WALL

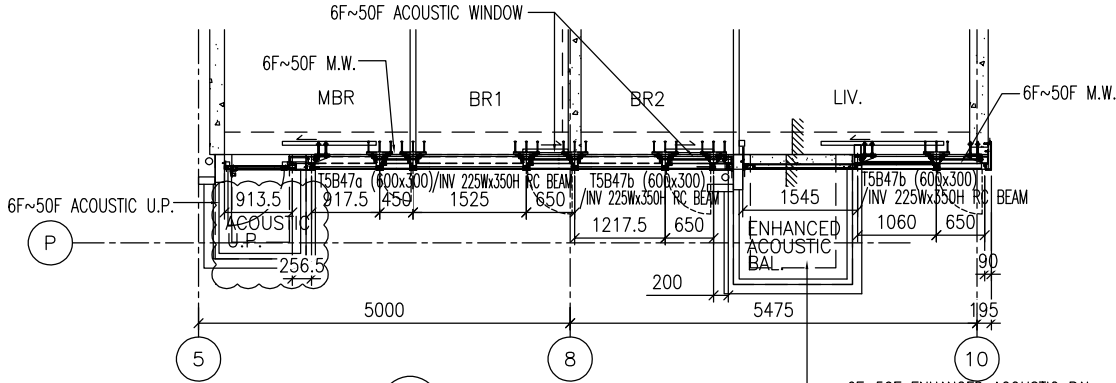


6 / – PART PLAN FOR CURTAIN WALL

圖號：837-CW-2502

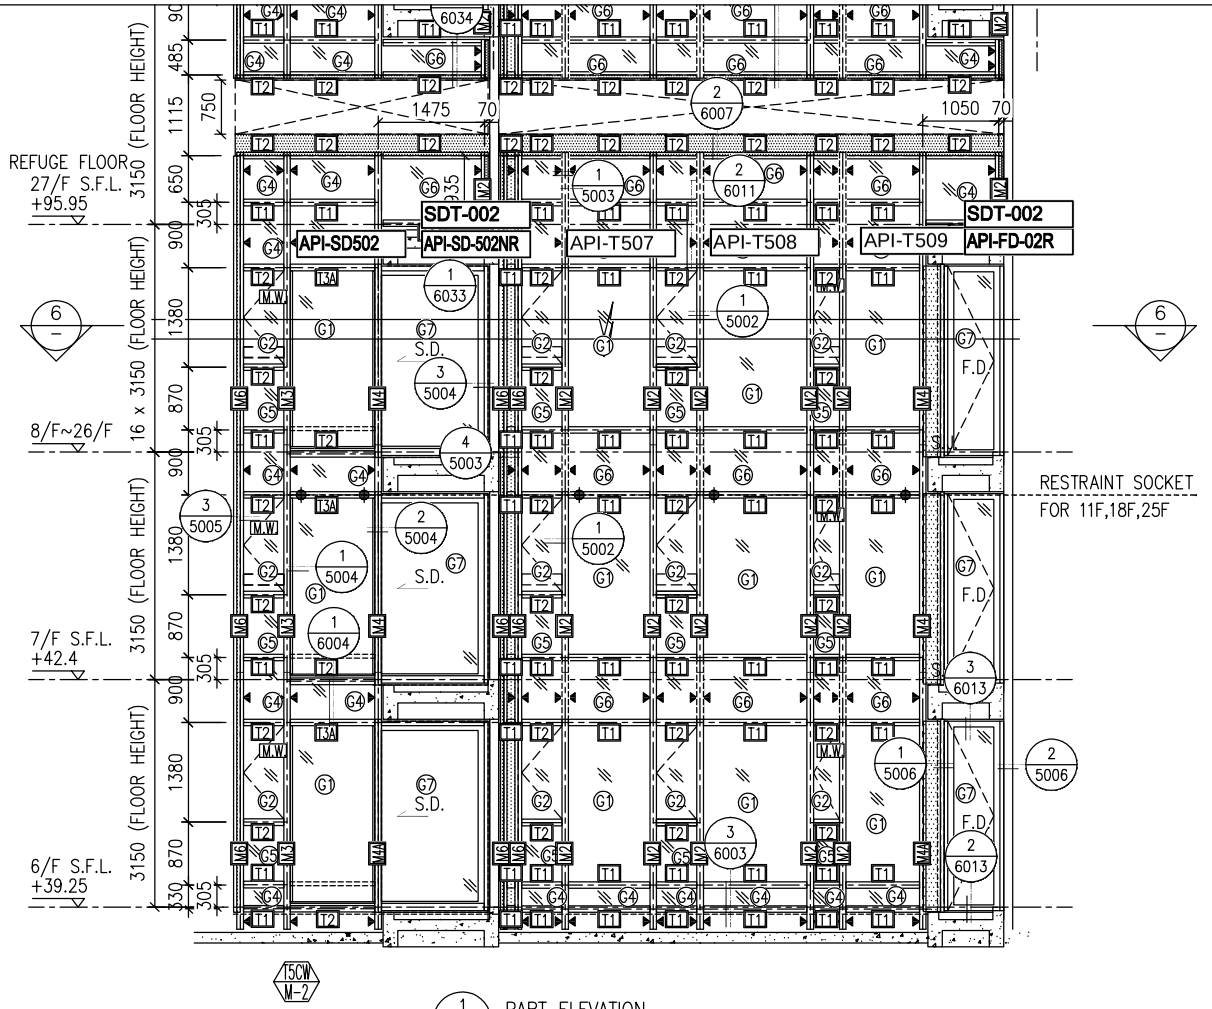


1 / – PART ELEVATION FOR CURTAIN WALL

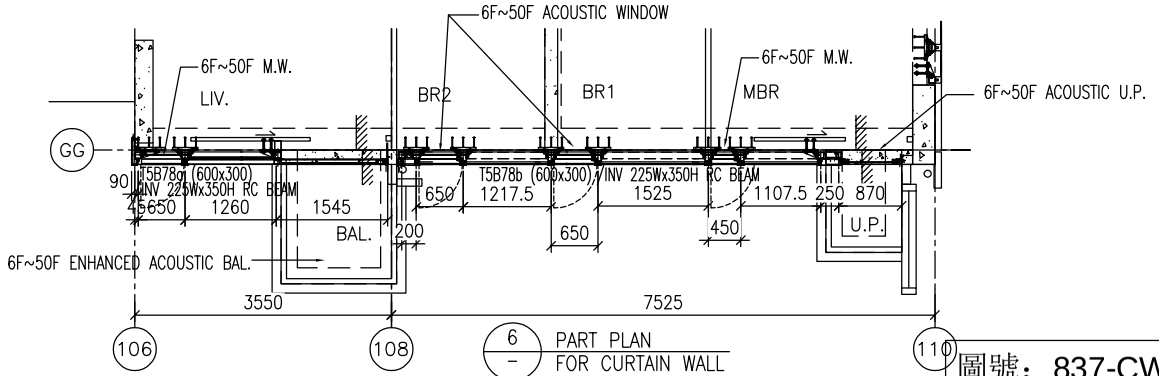


6 / – PART PLAN FOR CURTAIN WALL

圖號：837-CW-2503

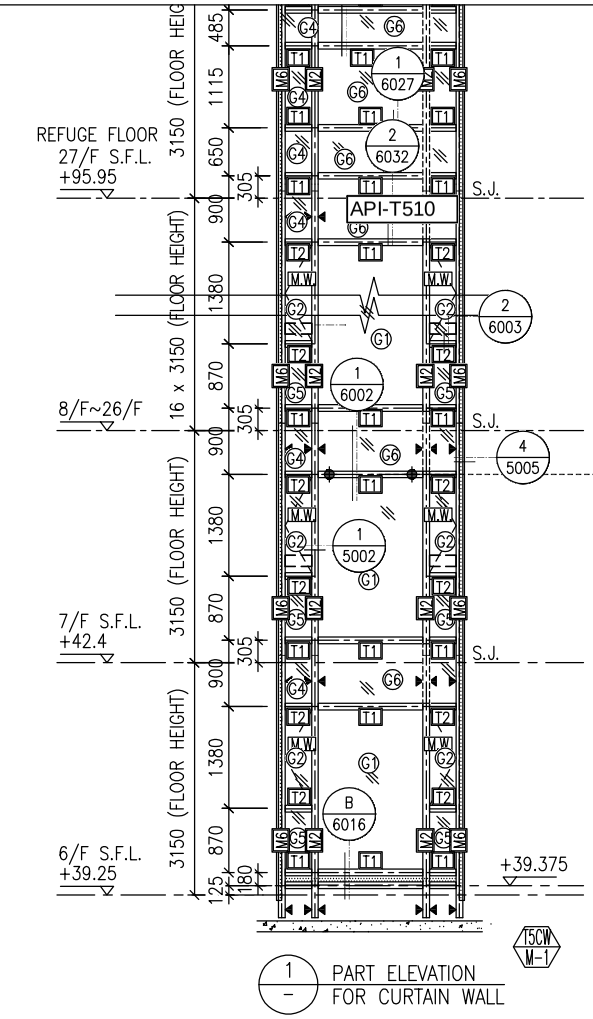


1 / – PART ELEVATION FOR CURTAIN WALL


RESTRAINT SOCKET
FOR 11F,18F,25F

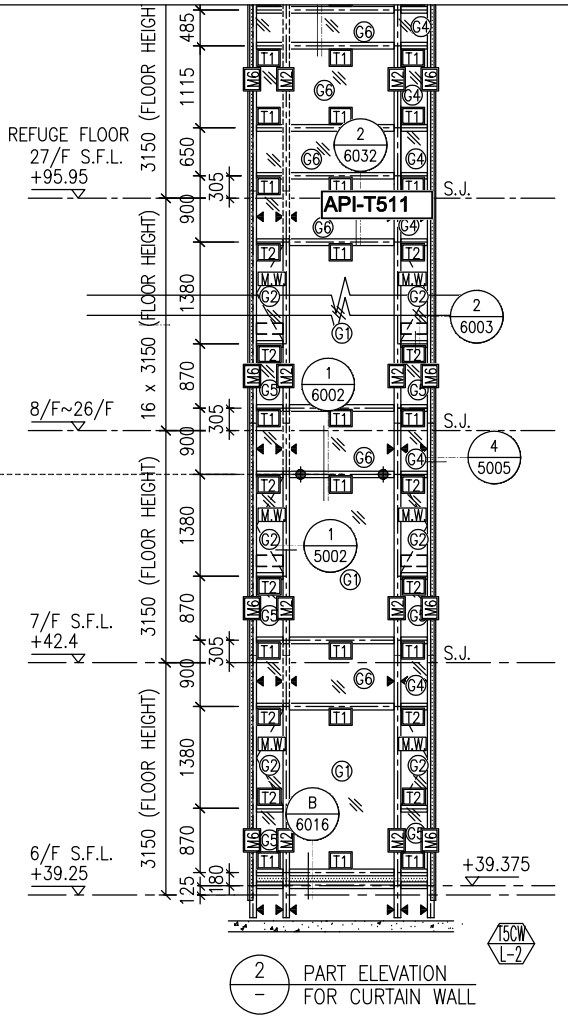

2 / – PART ELEVATION FOR CURTAIN WALL

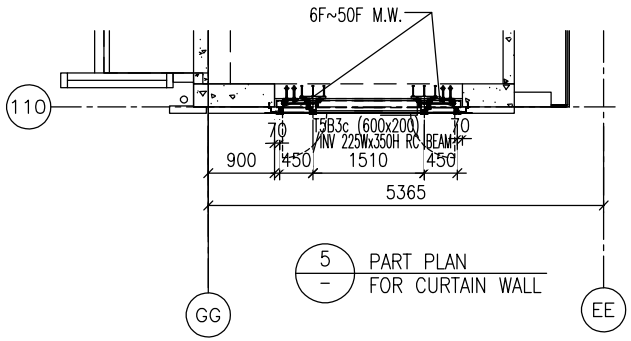


5 / – PART PLAN FOR CURTAIN WALL

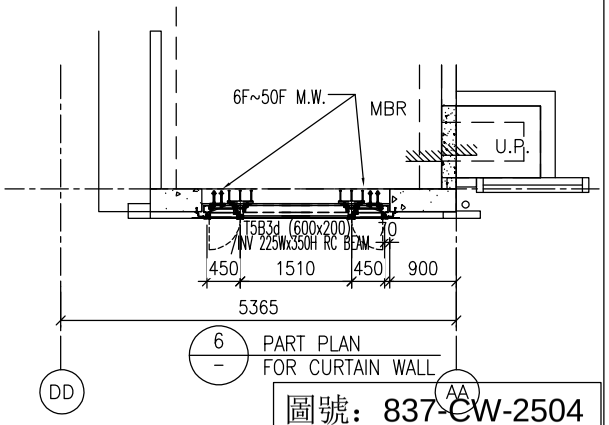


6 / – PART PLAN FOR CURTAIN WALL

圖號：837-CW-2504

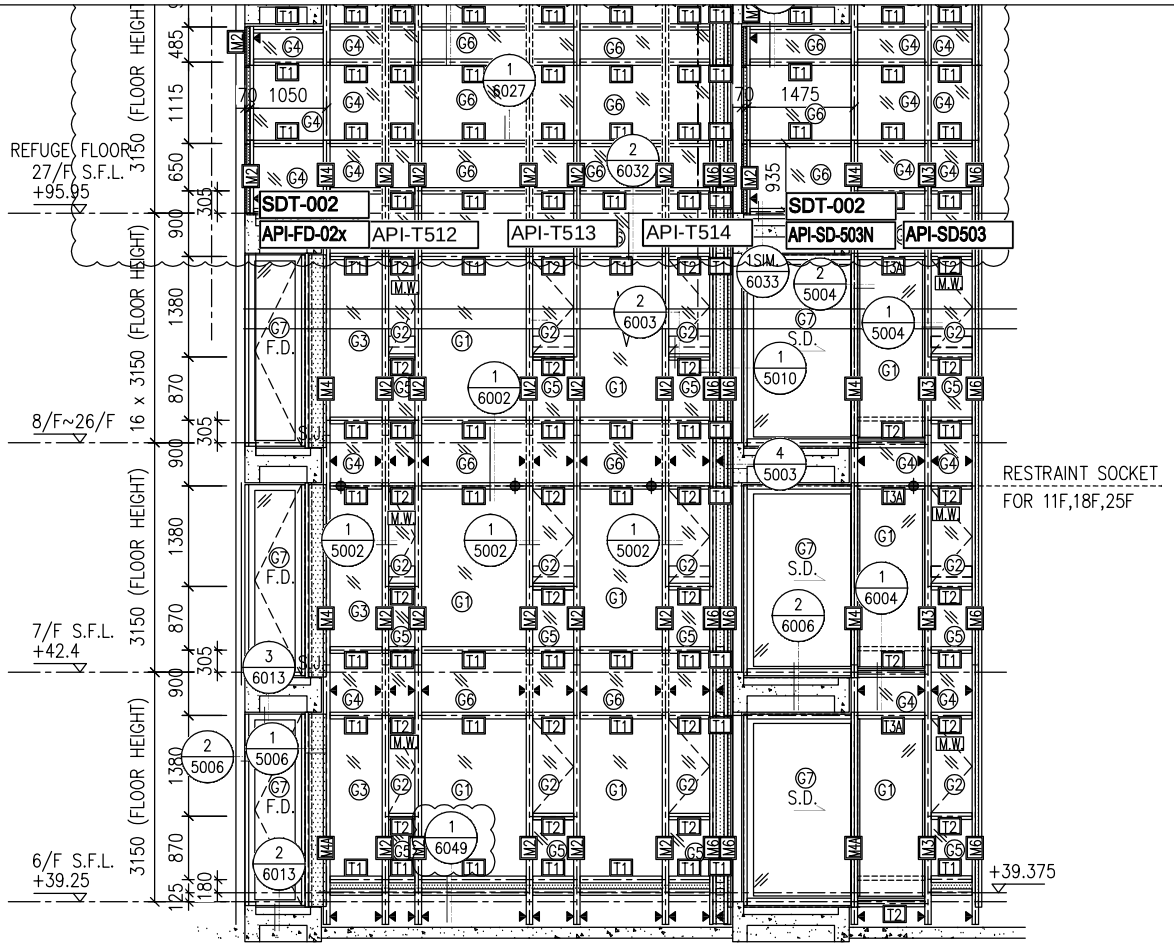

15CW
L-1


1 — PART ELEVATION FOR CURTAIN WALL

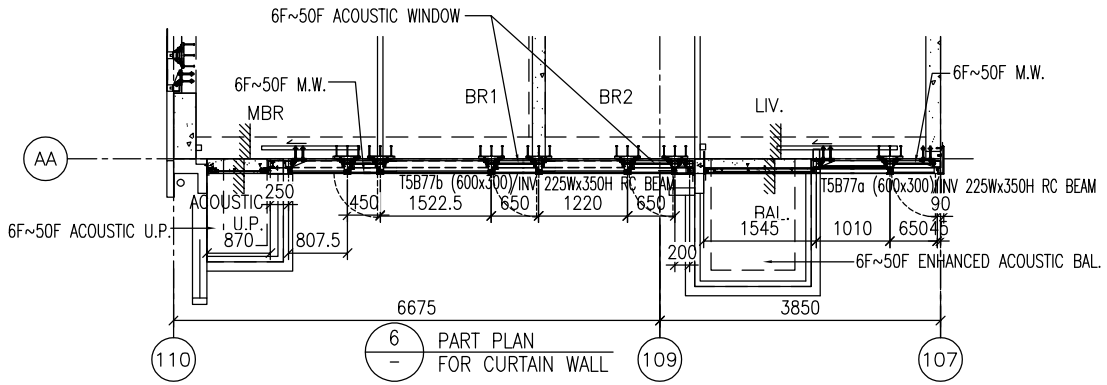


6 — PART PLAN FOR CURTAIN WALL

2 — TYPICAL SE FOR CURTA


圖號：837-CW-2505

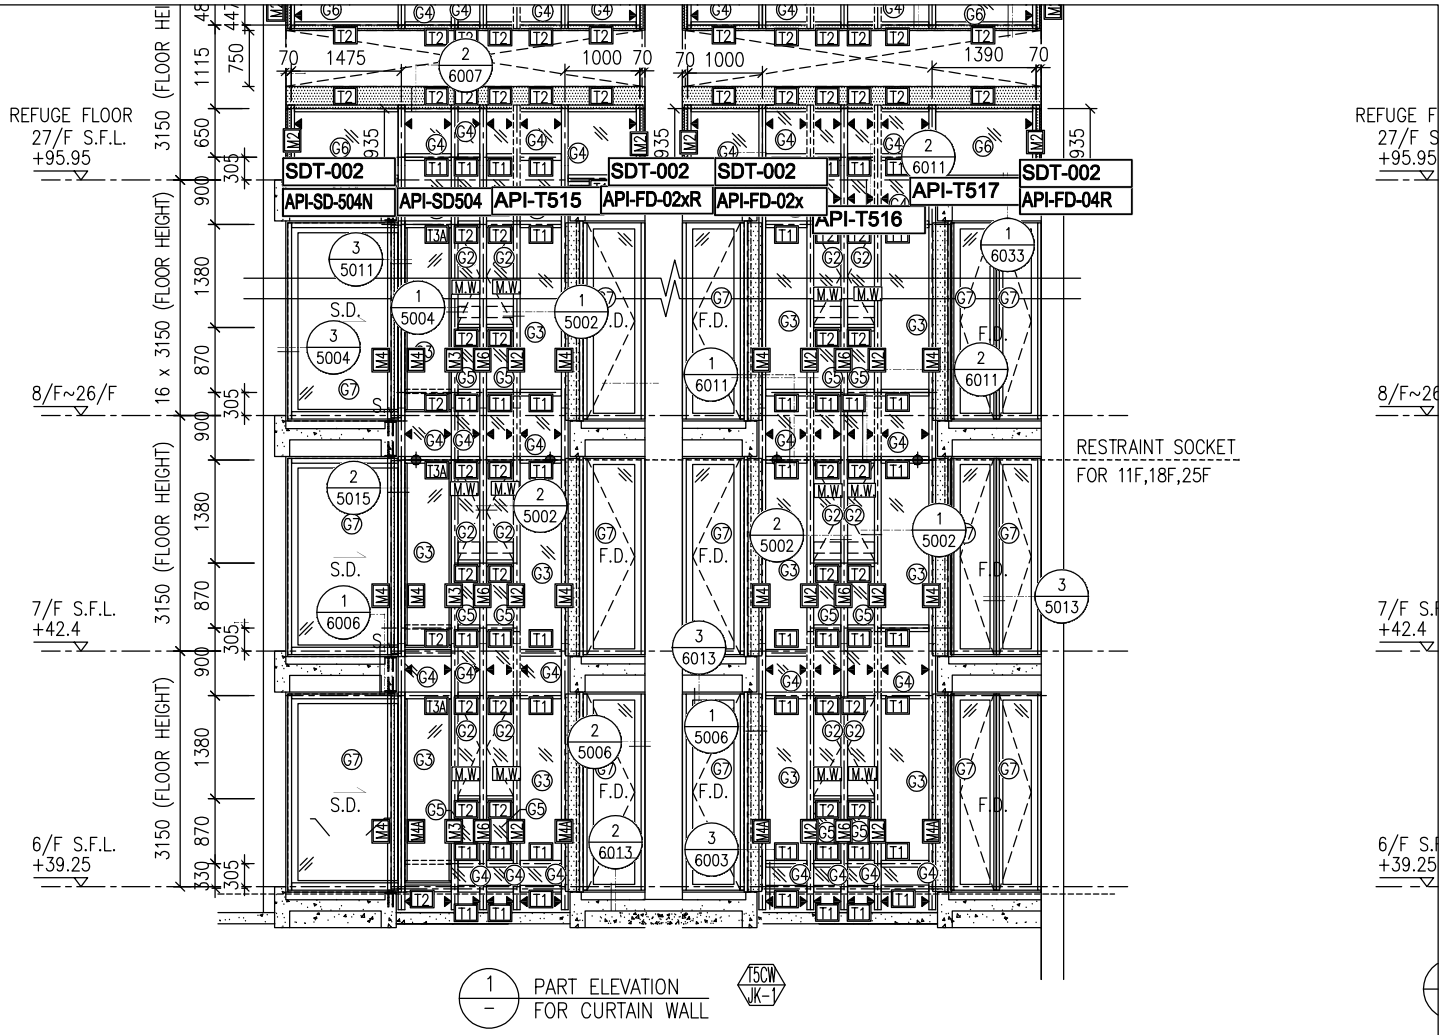

圖號：837-CW-2506

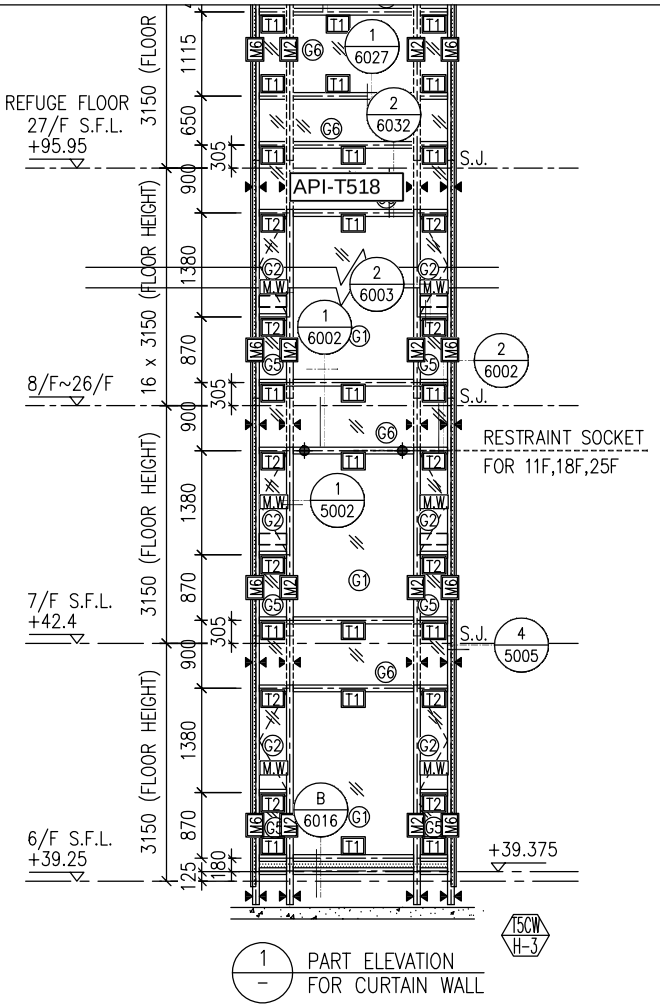



1 / – PART ELEVATION FOR CURTAIN WALL

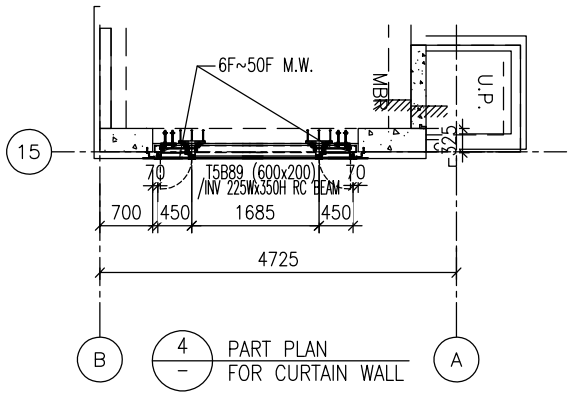

4 / – PART PLAN FOR CURTAIN WALL


圖號：837-CW-2507

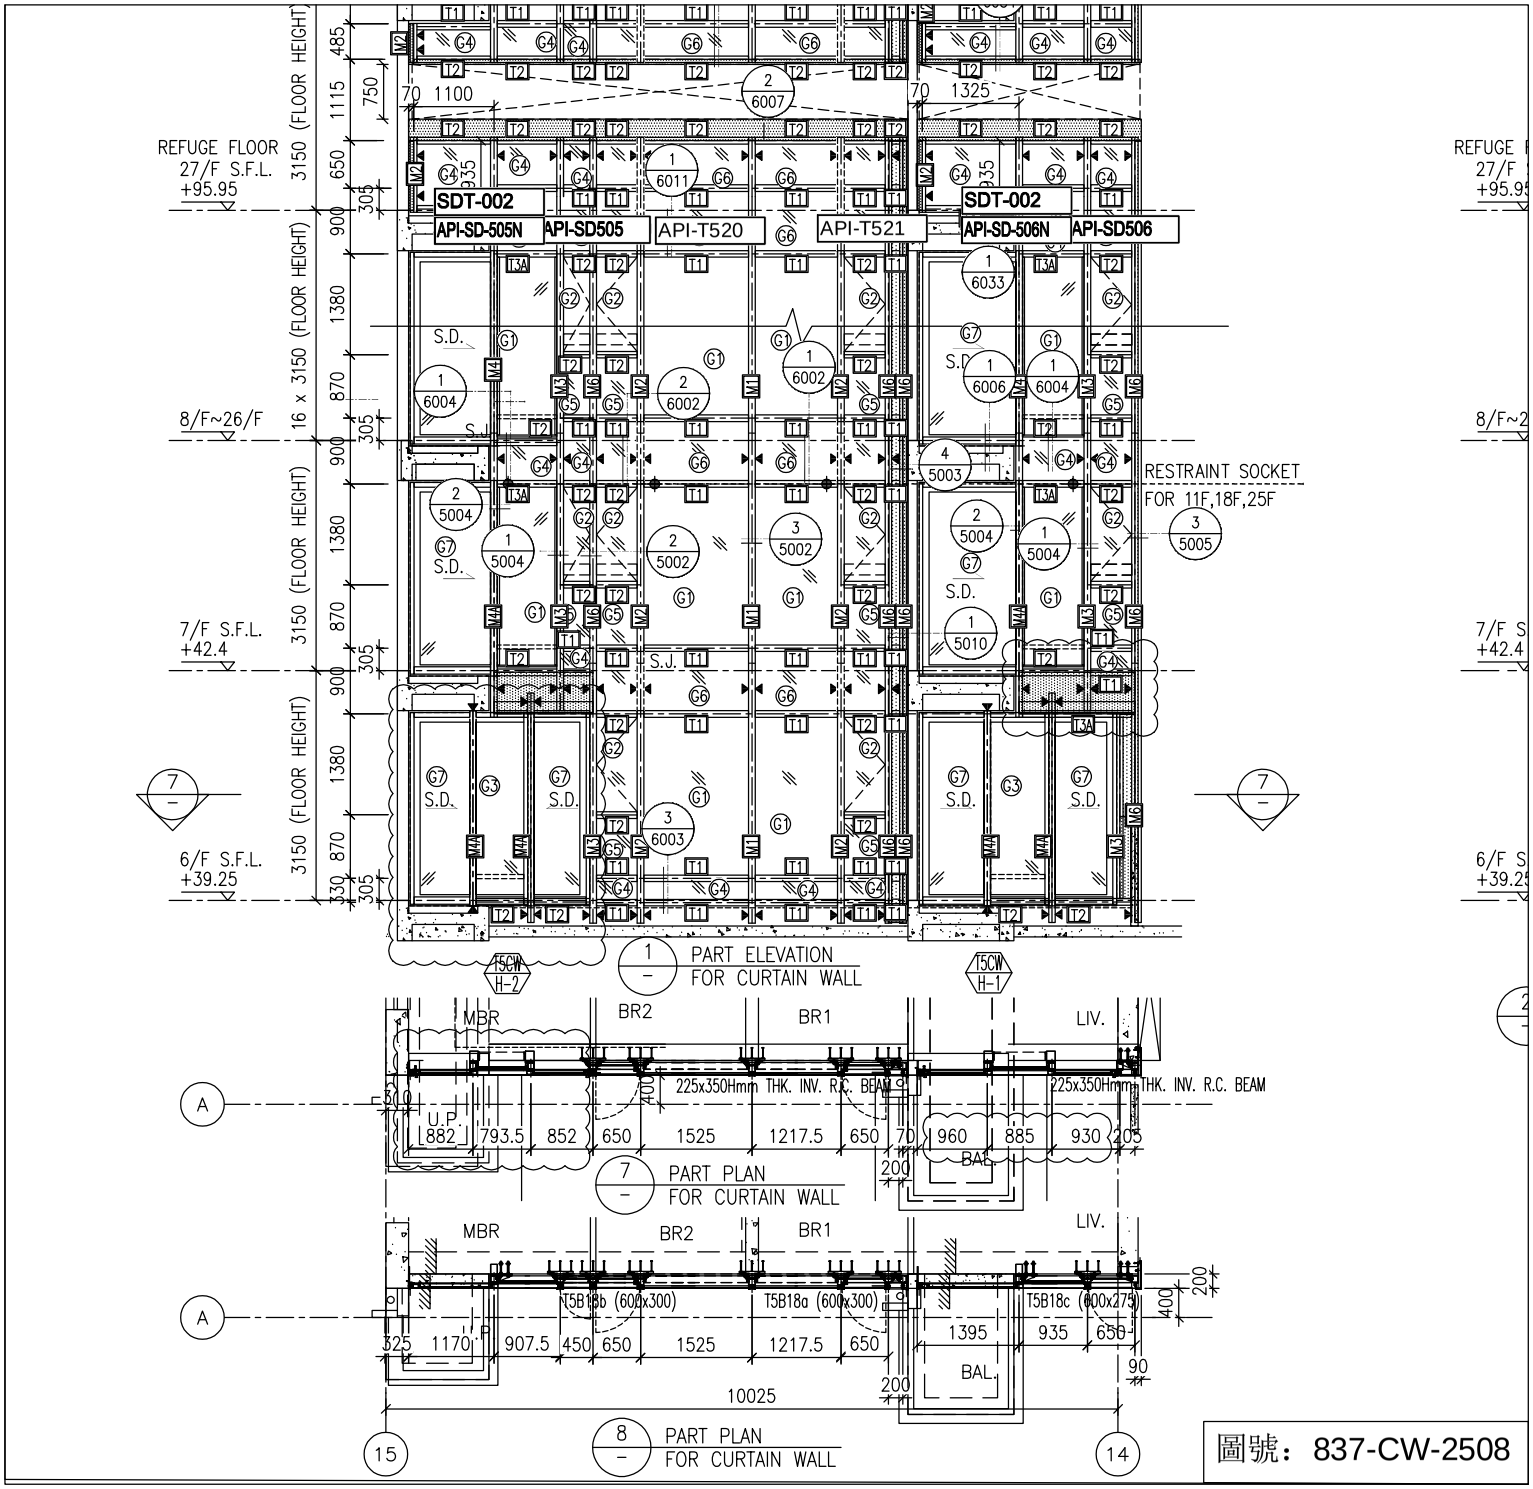
REFUGE FLOOR
27/F S.F.L.
+95.95
8/F~26/F
7/F S.F.L.
+42.4
6/F S.F.L.
+39.25
16 x 3150 (FLOOR HEIGHT)
SDT-002
API-SD-505N
API-SD505
API-T520
API-T521
API-SD-506N
API-SD506
SDT-002
RESTRAINT SOCKET
FOR 11F,18F,25F
S.D.
S.J.
1 PART ELEVATION FOR CURTAIN WALL
7 PART PLAN FOR CURTAIN WALL
8 PART PLAN FOR CURTAIN WALL
MBR
BR2
BR1
LIV.
BAL.
225x350Hmm THK. INV. R.C. BEAM
T5B18b (600x300)
T5B18a (600x300)
T5B18c (600x275)
10025
15
14
A
圖號：837-CW-2508

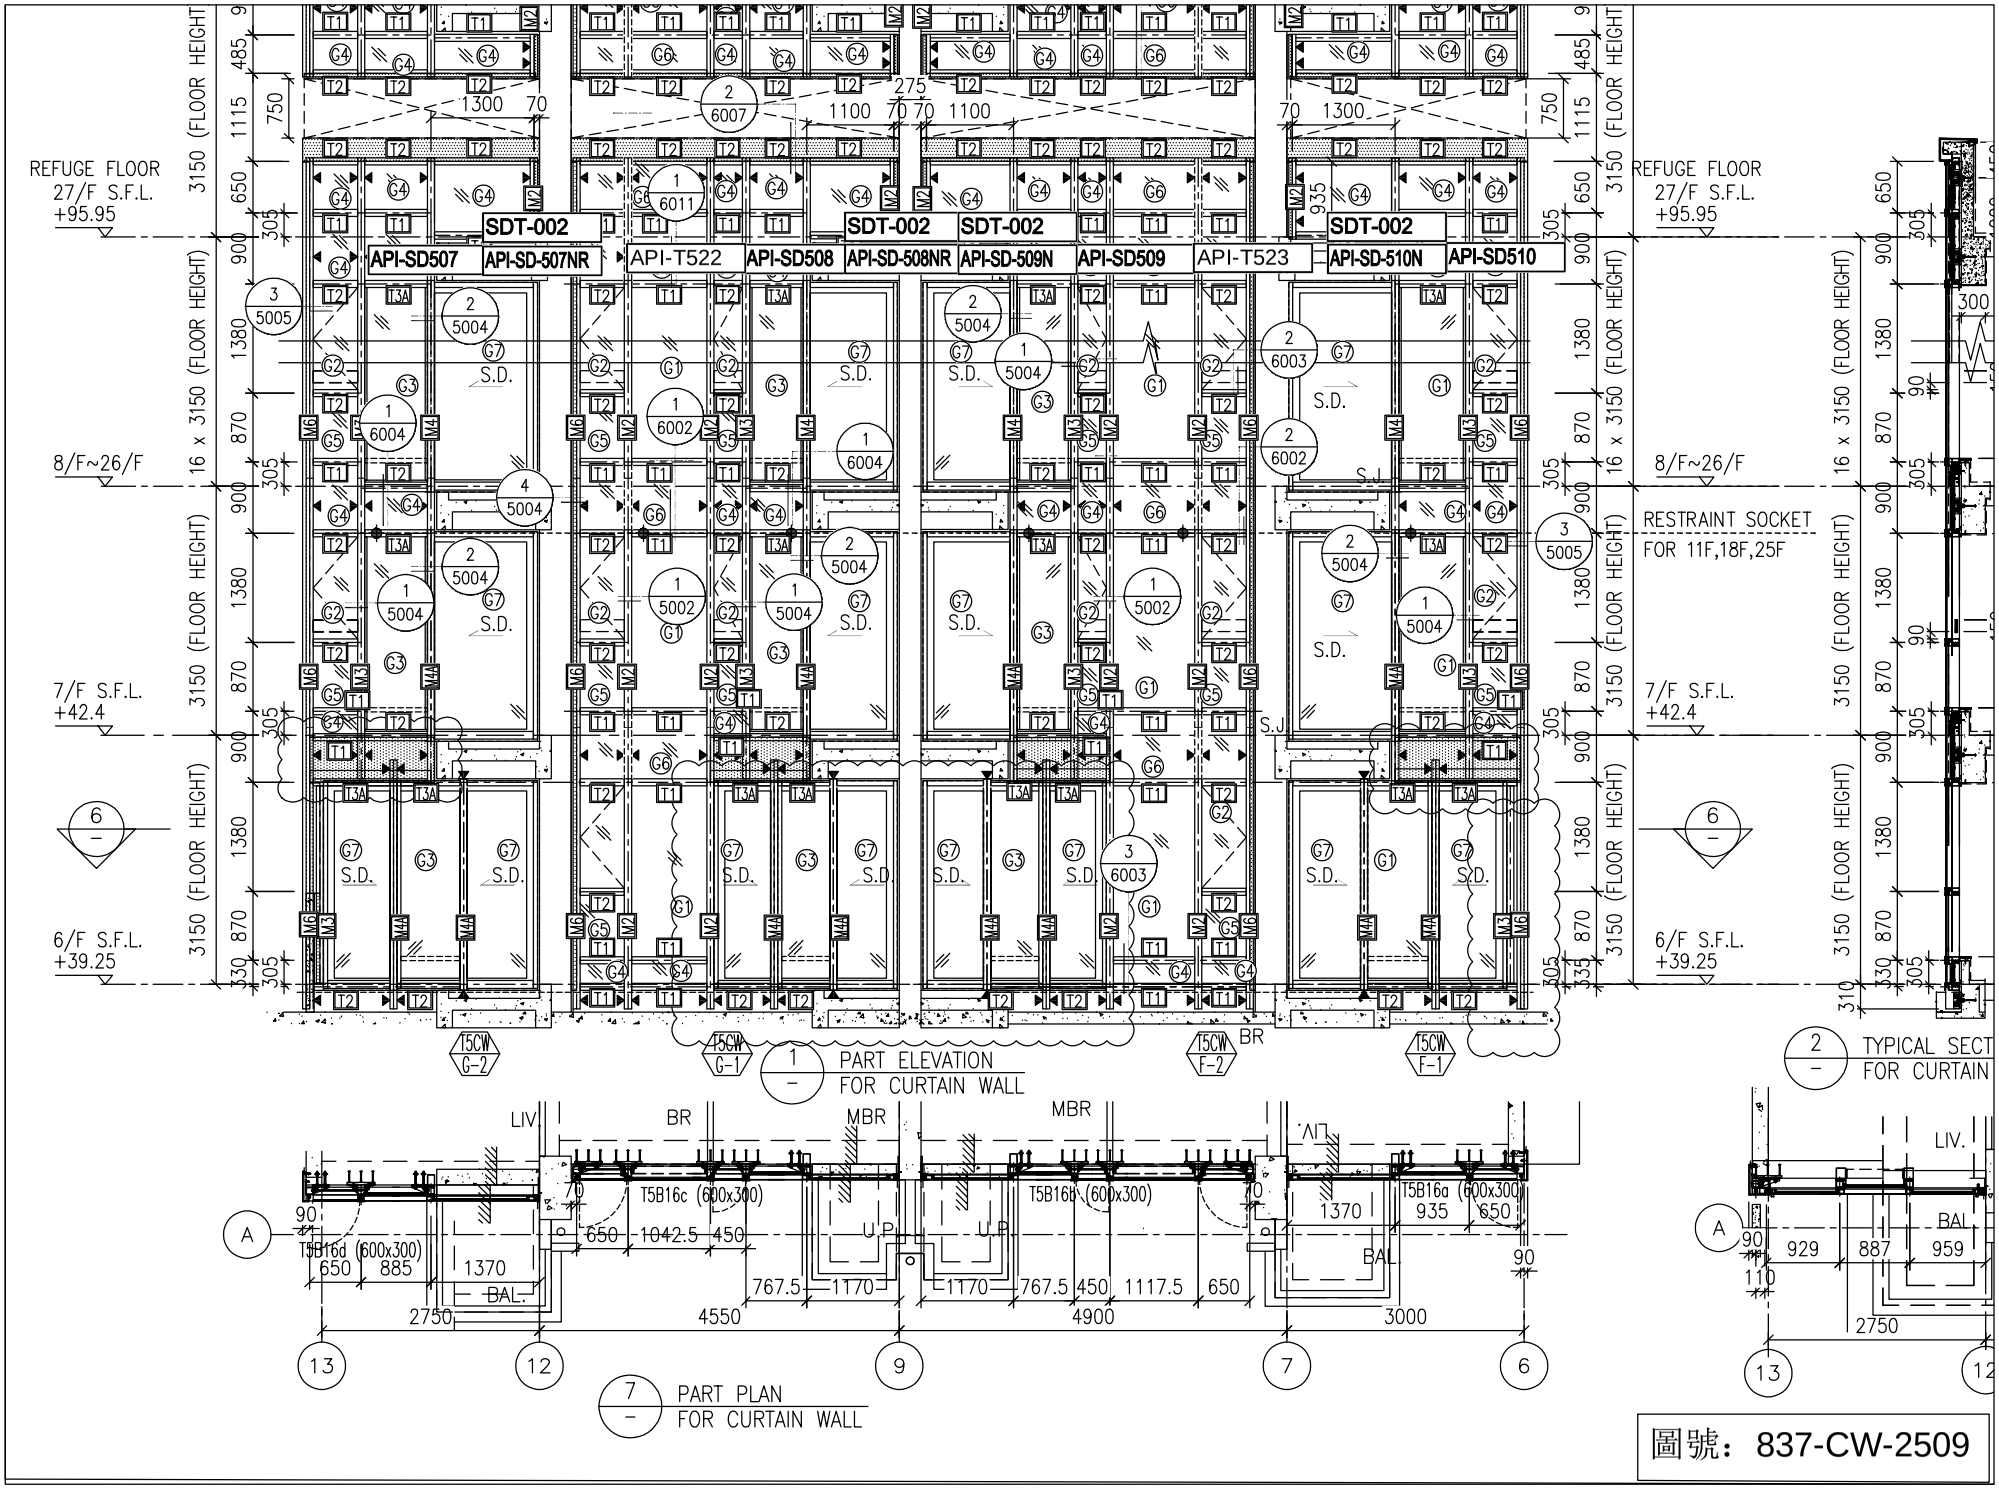


圖號：837-CW-2509


REFUGE FLOOR
27/F S.F.L.
+95.95
8/F~26/F
7/F S.F.L.
+42.4
6/F S.F.L.
+39.25
16 x 3150 (FLOOR HEIGHT)
SDT-002
API-SD511
API-SD-511NR
API-T524
API-SD512
API-SD-512NR
SDT-002
RESTRAINT SOCKET
FOR 11F,18F,25F
S.D.
S.J.
T5CW E-2
T5CW E-1
1 PART ELEVATION FOR CURTAIN WALL
LIV.
BR1
MBR
T5B5b (600x300) INV 225Wx350H RC BEAM
T5B5a (600x300) INV 225Wx350H RC BEAM
BB
BAL.
U.P.
180
650
960
1370
70
500
1117.5
450
767.5
1170
90
2800
4625
103
102
101
6 PART PLAN FOR CURTAIN WALL
2 TYP FO
圖號：837-CW-2510

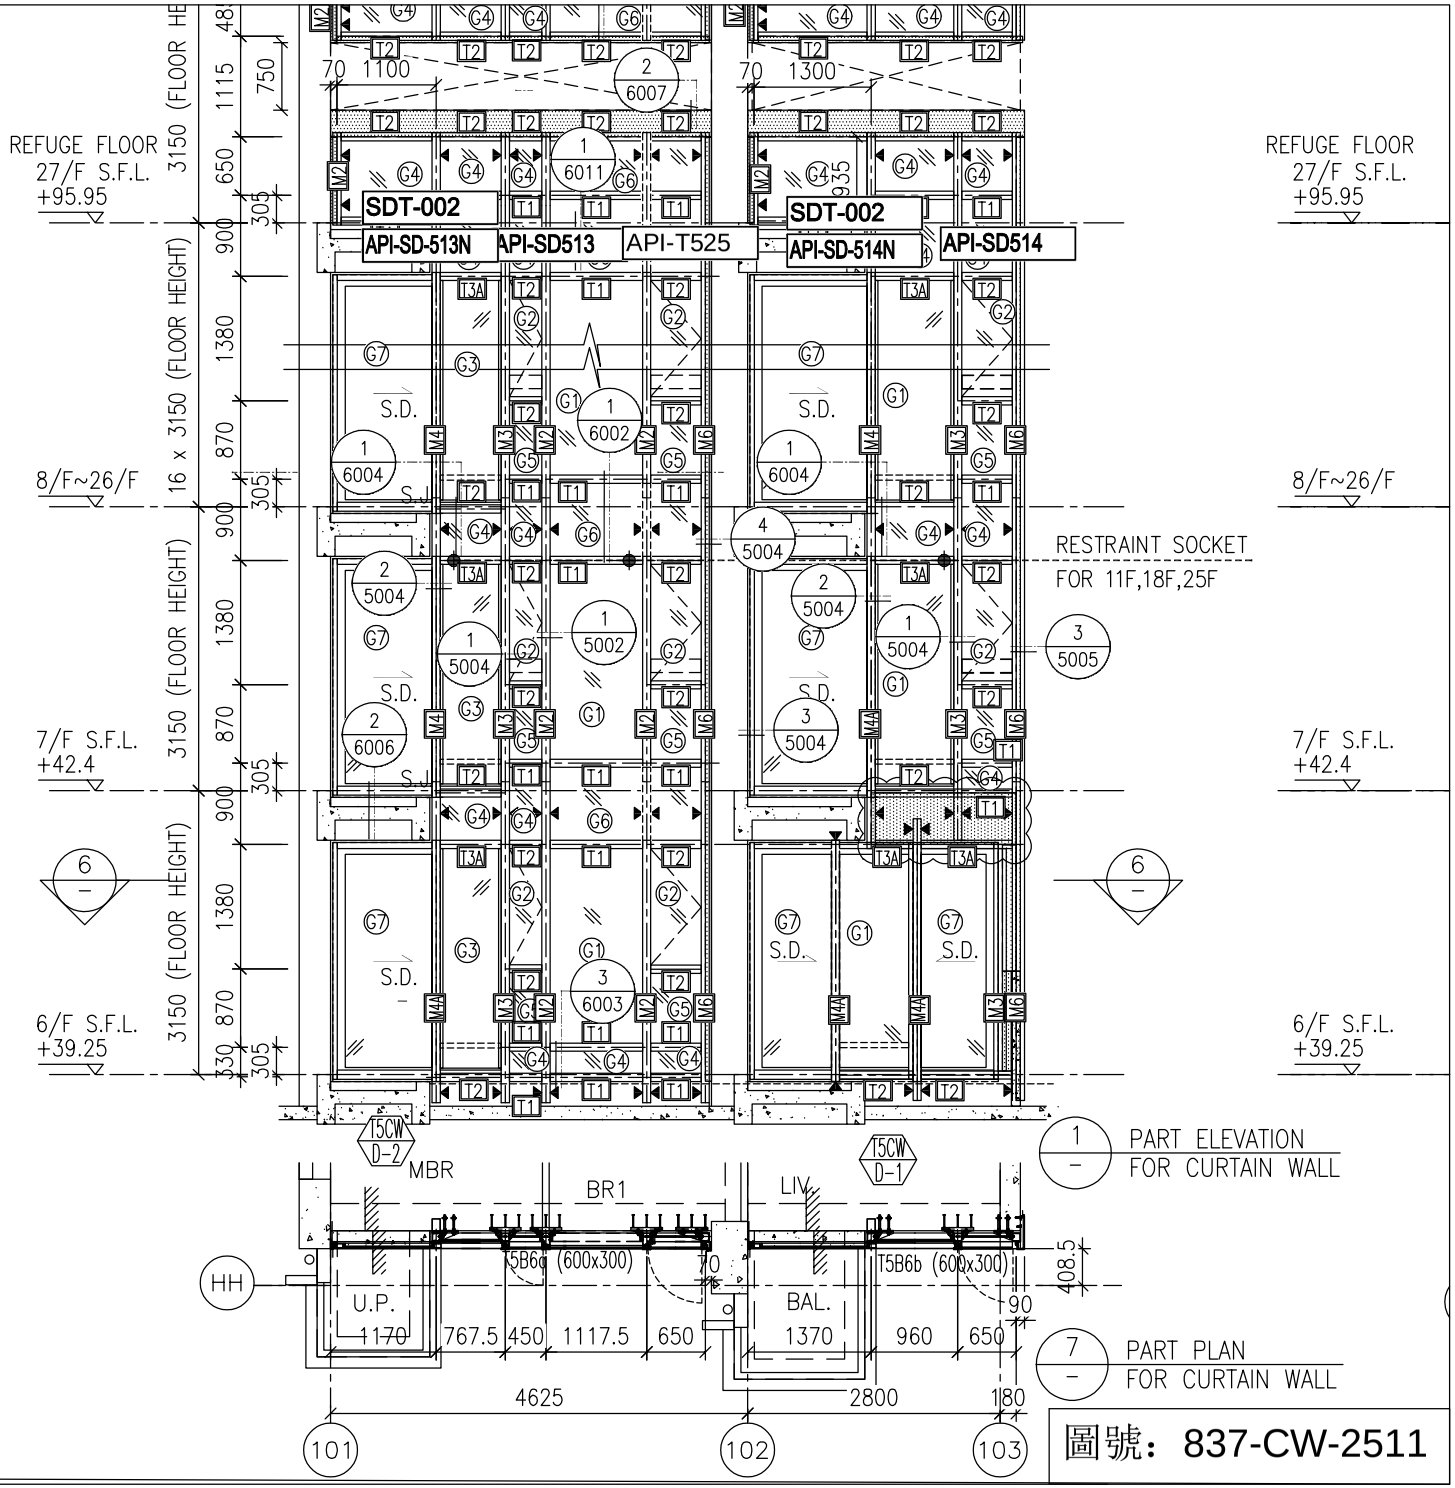

圖號：837-CW-2511

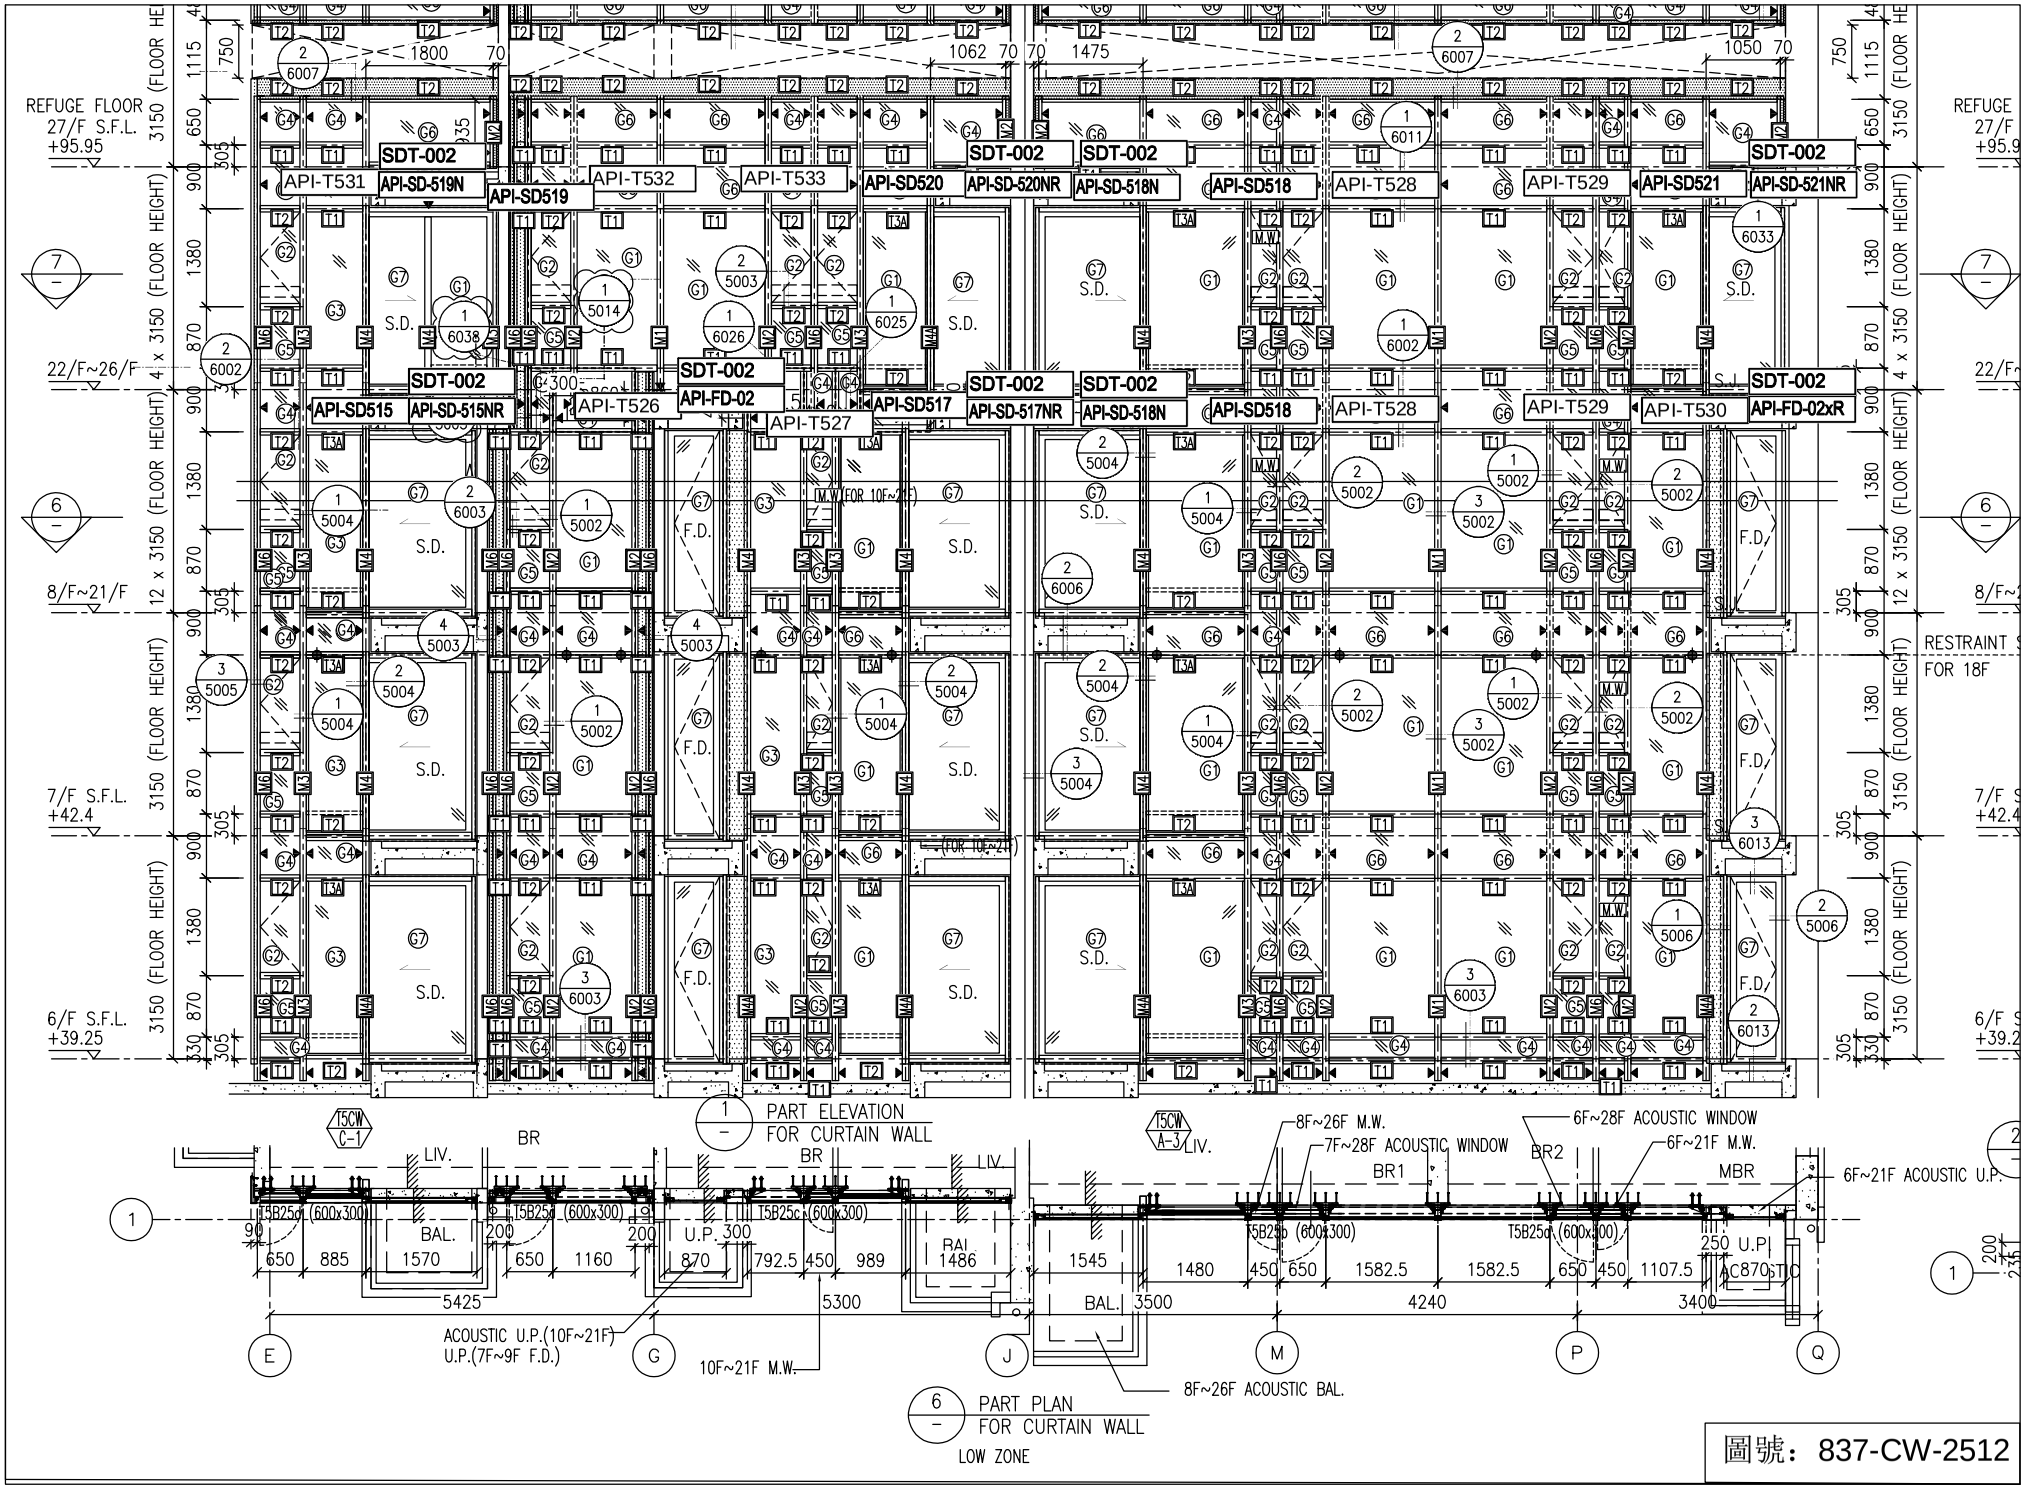

圖號：837-CW-2512