

工程指示 / 要求簡箋(E.I.)

工程指示編號：EI / 1141 / 19

修改版次：A

工程編號：J - 837

工程名稱：觀塘裕民坊

工程項目：幕牆 特式層用鋁料(絲吉利亞趟門及 50 窗)(6/F+特式層)

收件人：Maggie / 生統 / 永林

發件人：Eric Liu

日期：30/10/2019

要求提供 / 確認 事項：

- |                                    |                                     |                               |
|------------------------------------|-------------------------------------|-------------------------------|
| <input type="checkbox"/> 初步鋁料 B.M. | <input type="checkbox"/> 加工拆圖，然後生產  | <input type="checkbox"/> 尺寸表  |
| <input type="checkbox"/> 正式鋁料 B.M. | <input type="checkbox"/> 技術上資料 / 指示 | <input type="checkbox"/> 報價   |
| <input type="checkbox"/> 配件 B.M.   | <input type="checkbox"/> 樣辦或貨品說明書   | <input type="checkbox"/> 分判合約 |
| <input type="checkbox"/> 其他：_____  |                                     |                               |

內容：

請按鋁料 BM 訂購鋁料送廠加工用

特式層(縮入位)絲吉利亞趟門及 50 窗用

A 版: 因有色鋁料長度限制為 6100mm，A 版修改#6,#7,#9 長度

另因長度減短，#6,#7,#9 增加數量作補回減短部份

謝謝。

請在 2019/ 11 / 09 前完成上列要求。

附：2 頁 BM

以上項目為：

- 原合約工程包                       原合約工程加 / 減賬                       新工程報價

原因：-

分發東莞各部門：

- ( ) 生產技術總監  連附件    ( ) 技術部  連附件    永林    ( ) 生產部     連附件    ( ) 機械設計部  連附件  
 ( ) 採購部     連附件    ( ) 生產統籌部  連附件    梅  
 ( ) 質檢部     連附件    ( ) 會計部     連附件    ( ) 報關組     連附件    ( ) 其他 小羅  連附件

分發香港各部門：

- ( ) 行政部  連附件    ( ) 會計部  連附件    ( ) 統籌部  連附件    ( ) 工程部地盤科文  連附件    炳哥 / 民 / 豪  
 ( ) 採購部  連附件    ( ) QS 部  連附件    ( ) 維修部  連附件    ( ) 其他 \_\_\_\_\_  連附件

傳遞編號：

HK 2230 / 19

發件人簽署：

項目經理簽署：

 美特鋁質有限公司 MIDI Aluminium Fabricator Ltd.	工程號: J-837	計算: 謝永林	日期: 3-Sep-19	送呈: 胡哥
	地盤名稱: 觀塘裕民坊	核對: 謝永林	日期:	副本:
廠用鋁型材B.M.表	項目類別: 特式層&6F提升趟門	批准: Daniel Woo	日期:	此BM依據EI/0282 G版大圖資料計算BM
BM編號:837-SL-M01-F-AP01	A/C Code: EI1141A	有顏色鋁料(Kg): 1430.855	無顏色鋁料(Kg): 81.27	V.F總面積(米 <sup>2</sup> ) 210.68

序號	修改標示	物料編號	鋁料名稱	顏色	合金狀態	長度(mm)	數量(支)			重量(Kgs)		V.F.(米 <sup>2</sup> )		備註
							實用	後備	總數	Kg/M	總重量	米 <sup>2</sup> /米	Total_V.F.	
1		X846270	門企夾邊	EC-DG-S332054 (3塗)	6063-T5	4900	7	3	10	0.650	31.850	0.129	6.321	
2		X846280	玉勾企蓋	EC-DG-S332054 (3塗)	6063-T5	4900	12	3	15	1.111	81.659	0.239	17.567	
3		X846290	玻璃線	EC-DG-S332054 (3塗)	6063-T5	5800	29	3	32	0.345	64.032	0.061	11.322	雙片玻璃需削料
4		X846300	玉收口企	EC-DG-S332054 (3塗)	6063-T5	4500	5	2	7	0.884	27.846	0.134	4.221	
5		X846310	趟門玉	EC-DG-S332054 (3塗)	6063-T5	5800	31	2	33	2.423	463.762	0.446	85.364	
6	A修改長度,增加數量	X846320	趟門頂	EC-DG-S332054 (3塗)	6063-T5	6100	9	2	11	3.900	261.690	0.419	28.115	
7	A修改長度,增加數量	X846330	趟門底	EC-DG-S332054 (3塗)	6063-T5	6100	8	2	10	3.000	183.000	0.338	20.618	
8		X846340	趟門邊企	EC-DG-S332054 (3塗)	6063-T5	5000	9	1	10	2.100	105.000	0.268	13.400	
9	A修改長度,增加數量	X846350	趟門軌道	EC-DG-S332054 (3塗)	6063-T5	6100	8	2	10	1.177	71.797	0.125	7.625	
10		榮楊T10000112	152.4x50.8x4.78鋁通	EC-DG-S332054 (3塗)	6063-T5	4800	2	0	2	5.012	48.115	0.406	3.898	T2-雙開趟門企
11		可用庫存料削	140x3鋁巴	MILL	6063-T5	4800	2	0	2	1.138	10.925	0.000	0.000	T2-雙開趟門企
12		榮楊GY0000009	20x30x1.2鋁通	MILL	6063-T5	5800	2	0	2	0.310	3.596	0.000	0.000	滑塊墊片(底轆)
13		榮陽A10000046	76.2x76.2x6.35鋁角	MILL	6063-T5	5800	2	0	2	2.513	29.151	0.000	0.000	組裝門玉用
14		榮楊PE00E3016	20x20x3鋁通	MILL	6063-T5	5800	6	0	6	0.553	19.244	0.000	0.000	墊通梗門頂用
15								合計:	152		1401.667		198.450	

 美特鋁質有限公司 MIDI Aluminium Fabricator Ltd.	工程號: J-837	計算: 謝永林	日期: 3-Sep-19	送呈: 胡哥
	地盤名稱: 觀塘裕民坊	核對: 謝永林	日期:	副本:
廠用鋁型材B.M.表	項目類別: 特式層&6F提升趟門	批准: Daniel Woo	日期:	此BM依據EI/0282 G版大圖資料計算BM
BM編號:837-SL-M01-F-AP01	A/C Code: EI1141A	有顏色鋁料(Kg): 1430.855	無顏色鋁料(Kg): 81.27	V.F總面積(米 <sup>2</sup> ) 210.68

序號	修改標示	物料編號	鋁料名稱	顏色	合金狀態	長度 (mm)	數量(支)			重量(Kgs)		V.F.(米 <sup>2</sup> )		備注
							實用	後備	總數	Kg/M	總重量	米 <sup>2</sup> /米	Total_V.F.	


**T2座-特式層提升趟門邊用50窗**

序號	修改標示	物料編號	鋁料名稱	顏色	合金狀態	長度 (mm)	數量(支)			重量(Kgs)		V.F.(米 <sup>2</sup> )		備注
							實用	後備	總數	Kg/M	總重量	米 <sup>2</sup> /米	Total_V.F.	
16		X846370	生邊企	EC-DG-S332054 (3塗)	6063-T5	4800	1	1	2	0.733	7.037	0.144	1.382	
17		X846390	生頂橫1	EC-DG-S332054 (3塗)	6063-T5	5500	1	1	2	0.929	10.219	0.163	1.793	
18		X848340	梗底橫	EC-DG-S332054 (3塗)	6063-T5	5500	1	1	2	1.293	14.223	0.112	1.232	梗底橫(門位落地)
19		X846100	上生下梗中橫	EC-DG-S332054 (3塗)	6063-T5	5400	1	1	2	1.443	15.584	0.178	1.922	
20		X846540	窗玉料	EC-DG-S332054 (3塗)	6063-T5	5800	2	1	3	0.991	17.243	0.148	2.575	鋁窗款/與設計不同
21		X843730	玻璃線(中空)	EC-DG-S332054 (3塗)	6063-T5	5800	4	1	5	0.222	6.438	0.021	0.609	50窗用
22		X846060	生夾企	EC-DG-S332054 (3塗)	6063-T6	4800	1	1	2	0.703	6.749	0.128	1.229	
23		X846070	反拍線	EC-DG-S332054 (3塗)	6063-T5	5500	1	1	2	0.767	8.437	0.052	0.572	
24		14*3mm鋁巴	拉巴	EC-DG-S332054 (3塗)	6063-T5	5300	1	1	2	0.114	1.208	0.034	0.360	窗玉用
25		X845451	反拍線擋膠鋁角	MILL	6063-T5	5500	1	1	2	0.077	0.847	0.000	0.000	
26		X84236	窗玉碼	MILL	6063-T5	5800	1	1	2	1.509	17.504	0.000	0.000	組裝窗玉用
27		X845420	壓板1	EC-DG-S332054 (3塗)	6063-T5	5800	1	1	2	0.314	3.642	0.027	0.313	
28		X845430	壓板2	EC-DG-S332054 (3塗)	6063-T5	5800	1	1	2	0.114	1.322	0.021	0.244	
29								合計:	30		110.46		12.23	


注明: 1.#18, #20用料待定, 未知此型號是否合用, 請香港設計在確認。

2.此位設計圖用的是8+12+8=28中空玻璃, 實際G2.G5玻璃是8+9+8=25的中空玻璃


J-837 (T2座-特式層提升趟門邊用) 50窗鋁料模圖

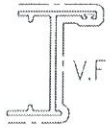


模號: X846370  
名稱: 生邊企  
合金狀態: 6063-T5  
重量: 0.733KG/M  
V.F.: 144 mm

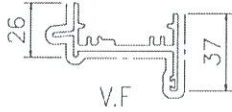


模號: X846390  
名稱: 生頂橫(獨立生窗/百葉)  
合金狀態: 6063-T5  
重量: 0.929KG/M  
V.F.: 163 mm

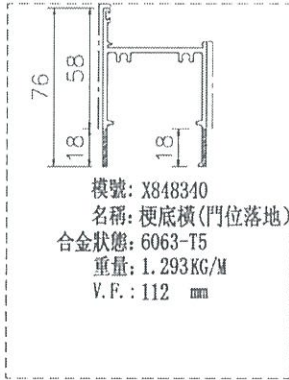

模號: X848340  
名稱: 梗底橫(門位落地)  
合金狀態: 6063-T5  
重量: 1.293KG/M  
V.F.: 112 mm

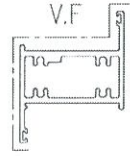


模號: X846100  
名稱: 上生下梗中橫  
合金狀態: 6063-T5  
重量: 1.443KG/M  
V.F.: 178 mm

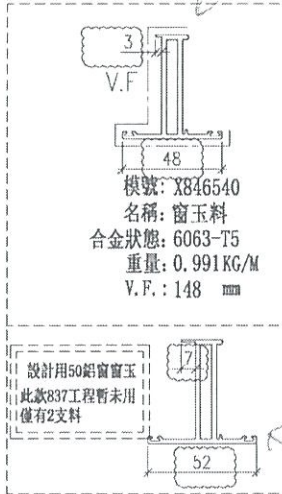


模號: X846540  
名稱: 窗玉料  
合金狀態: 6063-T5  
重量: 0.991KG/M  
V.F.: 148 mm




模號: X843730  
名稱: 玻璃線(中空)  
合金狀態: 6063-T5  
重量: 0.222KG/M  
V.F.: 21 mm

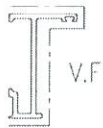

模號: X846060  
名稱: 生夾企  
合金狀態: 6063-T6  
重量: 0.703KG/M  
V.F.: 128 mm

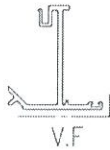


模號: X846070  
名稱: 反拍線  
合金狀態: 6063-T5  
重量: 0.767KG/M  
V.F.: 52.4 mm

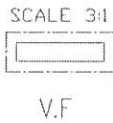

模號: 14X3鋁巴  
名稱: 拉巴  
合金狀態: 6063-T5  
重量: 0.114KG/M  
V.F.: 34 mm



模號: X845451  
名稱: 反拍線擋膠鋁角  
合金狀態: 6063-T5  
重量: 0.077KG/M  
V.F.: 0 mm

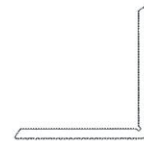

模號: X84236  
名稱: 窗玉碼  
合金狀態: 6063-T5  
重量: 1.509KG/M  
V.F.: 0 mm



模號: X845420  
名稱: 壓板1  
合金狀態: 6063-T5  
重量: 0.314KG/M  
V.F.: 26.5 mm



模號: X845430  
名稱: 壓板2  
合金狀態: 6063-T5  
重量: 0.114KG/M  
V.F.: 21.3 mm

設計用50鋁窗窗玉  
此款837工程暫未用  
僅有2支料


instfa 窗料  
(用此款)

窗料


### J-837 特式層提升門鋁料模圖




模號: X846270  
合金狀態: 6063-T5  
名稱: 門企夾邊  
重量: 0.65KG/M  
V.F.: 129mm

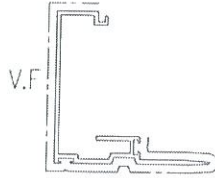


模號: X846280  
合金狀態: 6063-T5  
名稱: 玉勾企蓋  
重量: 1.111KG/M  
V.F.: 239mm

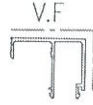


模號: X846290  
合金狀態: 6063-T5  
名稱: 玻璃線  
重量: 0.345KG/M  
V.F.: 61mm

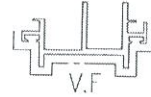


模號: X846300  
合金狀態: 6063-T5  
名稱: 玉收口企  
重量: 0.884KG/M  
V.F.: 134mm

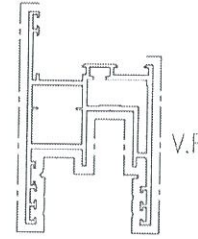


模號: X846310  
合金狀態: 6063-T5  
名稱: 門玉  
重量: 2.423KG/M  
V.F.: 446mm

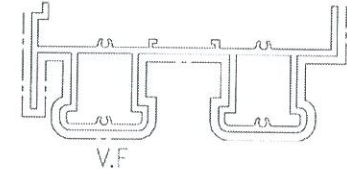


模號: X846320  
合金狀態: 6063-T5  
名稱: 趙門頂  
重量: 3.9KG/M  
V.F.: 419mm

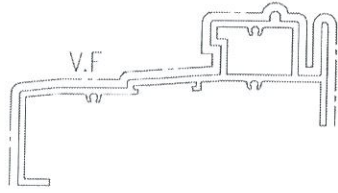


模號: X846330  
合金狀態: 6063-T5  
名稱: 趙門底  
重量: 3.0KG/M  
V.F.: 338mm

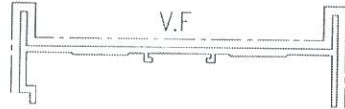

模號: X846340  
合金狀態: 6063-T5  
名稱: 趙門邊企  
重量: 2.1KG/M  
V.F.: 268mm

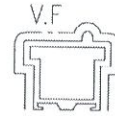

模號: X846350  
合金狀態: 6063-T5  
名稱: 趙門軌道  
重量: 1.177KG/M  
V.F.: 125mm

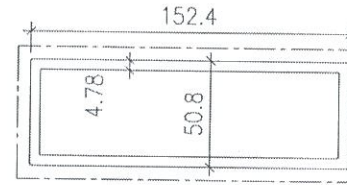


模號: (榮陽)T10000112  
合金狀態: 6063-T5  
名稱: 152.4x50.8x4.78鋁通  
重量: 5.012KG/M  
V.F.: 406




模號:  
合金狀態: 6063-T5  
名稱: 140x3鋁巴  
重量: 1.138KG/M  
V.F.: MILL



模號: (榮陽)GY0000009  
合金狀態: 6063-T5  
名稱: 20x30x1.2鋁通  
重量: 0.31KG/M  
V.F.: MILL

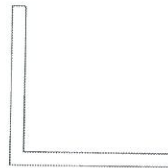

模號: (榮陽)A10000046  
合金狀態: 6063-T5  
名稱: 76.2x76.2x6.35鋁角  
重量: 2.513KG/M  
V.F.: MILL

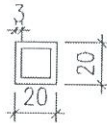

模號: (榮陽)PE00E3016  
合金狀態: 6063-T5  
名稱: 20x20x3鋁通  
重量: 0.553KG/M  
V.F.: MILL

#6

#7

#9