



工程指示 / 要求簡箋(E.I.)

工程指示編號：EI / 1204 / 19

修改版次：

工程編號：J - 837

工程名稱：觀塘裕民坊

工程項目：特式層 - 後裝窗 廠用鋁料 BM

收件人：生統

發件人：Bessie Lau

日期：14/11/2019

□要求提供 / □確認 事項：

- () 初步鋁料 B.M. () 加工拆圖，然後生產 () 尺寸表
- () 正式鋁料 B.M. () 技術上資料 / 指示 () 報價
- () 配件 B.M. () 樣辦或貨品說明書 () 分判合約
- () 其他：_____

內容：

煩請按此訂購特式層後裝窗廠用鋁料

****急, 請廠儘快出 PR 單給香港寫字樓, 謝謝!**

(按 EI1188 計算)

請在 5/12/19 前完成上列要求。

連 52/1223/19 出單訂料

附有關圖紙 / 文件：

以上項目為：

- 原合約工程包 原合約工程加 / 減賬 新工程報價

原因：-

分發東莞各部門：

- () 生產技術總監 連附件 () 技術部 連附件 () 生產部 連附件 () 機械設計部 連附件
- () 採購部 連附件 () 生產統籌部 連附件
- () 質檢部 連附件 () 會計部 連附件 () 報關組 連附件 () 其他 _____ 連附件

分發香港各部門：

- () 行政部 連附件 () 會計部 連附件 () 統籌部 連附件 () 工程部地盤科文 連附件
- () 採購部 連附件 () QS 部 連附件 () 維修部 連附件 () 其他 _____ 連附件

傳遞編號：

Hk 2323/9

發件人簽署：

項目經理簽署：



美特鋁質有限公司
MTD Aluminum Fabricator Ltd.

工程號: J-837
地盤名稱: 觀塘裕民坊

計算: 利春媚
核對: 謝永林
日期: 2019.11.04

送呈: 胡哥
副本:

廠用鋁型材B.M.表

項目類別: 後裝門窗(特色層)

批准: Jason
日期: 2019.11.08

此BM依據E1/188/19施工圖計算

BM編號: 1837-WI-M02-F-AP01

A/C Code:

有顏色鋁料(Kg): 696.05

無顏色鋁料(Kg):

25.83

V.F總(米²): 98.97

序號	修改標示	物料編號	鋁料名稱	顏色	合金狀態	長度 (mm)	數量(支)			重量(Kgs)		V.F.(米 ²)		備註
							實用	後備	總數	Kg/M	總重量	米 ² /米	Total_V.F.	
1		X846370	生邊企	EC-DG-S332054 (3塗)	6063-T5	5850	7	2	9	0.733	38.592	0.144	7.582	
2		X846390	生頂橫1	EC-DG-S332054 (3塗)	6063-T5	5500	1	1	2	0.929	10.219	0.163	1.793	百葉頂用
3		X846390	生頂橫2	EC-DG-S332054 (3塗)	6063-T5	5500	1	0	1	0.929	5.110	0.163	0.897	獨立生窗頂用
4		X846400	生底橫	EC-DG-S332054 (3塗)	6063-T5	5500	2	1	3	0.933	15.395	0.148	2.442	
5		X846420	梗底橫	EC-DG-S332054 (3塗)	6063-T5	5500	3	1	4	0.89	19.580	0.072	1.584	梗窗企料/底料用
6		X846420	梗頂橫	EC-DG-S332054 (3塗)	6063-T5	5500	1	0	1	0.89	4.895	0.072	0.396	
7		X846080	上生下生中橫	EC-DG-S332054 (3塗)	6063-T5	5500	2	1	3	1.542	25.443	0.276	4.554	
8		X846100	上生下生中橫	EC-DG-S332054 (3塗)	6063-T5	5400	1	1	2	1.443	15.584	0.178	1.922	
9		X846090	企工	EC-DG-S332054 (3塗)	6063-T5	5700	1	1	2	1.495	17.043	0.260	2.964	
10		X846540	窗玉料	EC-DG-S332054 (3塗)	6063-T5	5800	10	3	13	0.991	74.721	0.148	11.159	
11		X843331	百葉片	EC-DG-S332054 (3塗)	6063-T5	5800	5	3	8	0.896	41.574	0.239	11.090	
12		X846070	反拍線	EC-DG-S332054 (3塗)	6063-T5	5500	1	0	1	0.767	4.219	0.052	0.286	
13		X846550	玻璃線1	EC-DG-S332054 (3塗)	6063-T5	5800	12	0	12	0.252	17.539	0.044	3.062	窗用
14		X846550	玻璃線2	EC-DG-S332054 (3塗)	6063-T5	5800	10	1	11	0.252	16.078	0.044	2.807	門用
15		X844890	托角	EC-DG-S332054 (3塗)	6063-T5	5500	2	1	3	0.186	3.069	0.103	1.700	百葉頂料用
16		X846060	生夾企	EC-DG-S332054 (3塗)	6063-T6	5100	2	1	3	0.703	10.756	0.128	1.958	
17		X846050	梗夾企	EC-DG-S332054 (3塗)	6063-T6	5500	2	1	3	0.709	11.699	0.059	0.974	
18		X848890	夾通	EC-DG-S332054 (3塗)	6063-T6	4600	2	1	3	4.054	55.945	0.166	2.291	
19		ME0002318	用47.5X3mm鋁巴削成46X3mm鋁巴	EC-DG-S332054 (3塗)	6063-T5	5800	1	1	2	0.386	4.478	0.054	0.626	收百葉用



美特鋁質有限公司
MIND Aluminium Fabricator Ltd.

工程號: J-837

地點名稱: 觀塘裕民坊

廠用鋁型材B.M.表

項目類別: 後裝門窗(特色層)

計算: 利春媚

日期: 2019.11.04

送呈: 胡哥

核對: 謝永林

日期: 2019.11.08

副本:

BM編號: J837-WI-M02-F-AP01

A/C Code:

有顏色鋁料(Kg): 696.05

無顏色鋁料(Kg): 25.83

V.F.總(米²): 98.97

此BM依據EI1188/19施工圖計算

序號	修改標示	物料編號	鋁料名稱	顏色	合金狀態	長度 (mm)	數量 (支)			重量 (Kgs)		V.F. (米 ²)		備註
							實用	後備	總數	Kg/M	總重量	米 ² /米	Total_V.F.	
20		X846010	生頂橫3(FD門)	EC-DG-S332054 (3塗)	6063-T6	5700	2	1	3	1.028	17.579	0.177	3.027	FD門頂用
21		X846130	FD門框企料	EC-DG-S332054 (3塗)	6063-T6	5000	7	1	8	1.577	63.080	0.229	9.160	
22		X846580	FD門玉料	EC-DG-S332054 (3塗)	6063-T6	5800	10	2	12	1.466	102.034	0.220	15.312	
23		X846670	FD門框底料	EC-DG-S332054 (3塗)	6063-T6	5700	2	1	3	1.851	31.652	0.247	4.224	
24		X856530	FD門框企料 (雙開)	EC-DG-S332054 (3塗)	6063-T6	5500	1	0	1	2.221	12.216	0.271	1.491	門玉用
25		X845351	FD門拉巴	EC-DG-S332054 (3塗)	6063-T6	5100	4	1	5	0.128	3.264	0.025	0.638	
26		14*3mm鋁門巴	拉巴	EC-DG-S332054 (3塗)	6063-T5	5300	3	1	4	0.114	2.417	0.034	0.721	窗玉用
27		X845451	反拍線擋膠鋁角	MITL	6063-T5	5500	1	0	1	0.077	0.424	0.000	0.000	
28		X84236	窗玉碼	MITL	6063-T5	5800	1	0	1	1.509	8.752	0.000	0.000	組裝窗玉用
29		ME0001961	50*50*3鋁角	MITL	6063-T5	5800	1	0	1	0.789	4.576	0.000	0.000	組門玉用/小車頭裝用
30		PE0E10026	50*50*4鋁角	MITL	6063-T5	5800	1	1	2	1.041	12.076	0.000	0.000	組門框用
31		X845420	壓板1	EC-DG-S332054 (3塗)	6063-T5	5800	1	0	1	0.314	1.821	0.027	0.157	
32		X845430	壓板2	EC-DG-S332054 (3塗)	6063-T5	5800	1	0	1	0.114	0.661	0.021	0.122	
33		X85606	玻璃骨橫	EC-DG-S332054 (3塗)	6063-T6	5100	4	1	5	1.568	39.984	0.100	2.550	GlassCladding模號
34		X85607	玻璃骨企	EC-DG-S332054 (3塗)	6063-T6	5600	4	1	5	1.05	29.400	0.053	1.480	GlassCladding模號
35								合計:	139		721.87		98.97	


註明:依據EI1188新增後裝門窗特色層(1幅後裝窗加7幅後裝門)及GlassCladdingT3-52F-D單位增加澳料各2條由於經常補單,常用料稍多做後備,請注意!

J-837後裝窗鋁料模圖


Circle 75 / 76




模號: X846370
名稱: 生邊企
合金狀態: 6063-T5
重量: 0.733KG/M
V.F.: 144

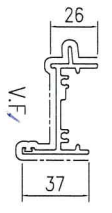


模號: X846390
名稱: 生頂橫(獨立生窗/百葉)
合金狀態: 6063-T5
重量: 0.929KG/M
V.F.: 163

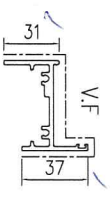


模號: X846400
名稱: 生底橫
合金狀態: 6063-T5
重量: 0.993KG/M
V.F.: 147.7

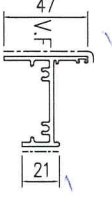

模號: X846412
名稱: 翅底橫
合金狀態: 6063-T5
重量: 0.89 KG/M
V.F.: 72.39

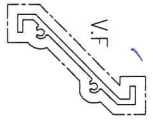

模號: X843331
名稱: 百葉片
合金狀態: 6063-T5
重量: 0.896KG/M
V.F.: 238.5

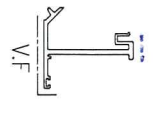


模號: X846070
名稱: 反拍線
合金狀態: 6063-T5
重量: 0.767KG/M
V.F.: 52.4




模號: X846550
名稱: 玻璃線
合金狀態: 6063-T5
重量: 0.252KG/M
V.F.: 44




模號: X844690
名稱: 掃角(百葉頂)
合金狀態: 6063-T5
重量: 0.186KG/M
V.F.: 103

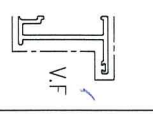


模號: X846060
名稱: 生夾企
合金狀態: 6063-T6
重量: 0.703KG/M
V.F.: 129

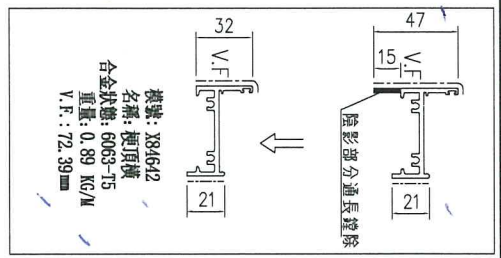


模號: X846412
名稱: 翅頂橫
合金狀態: 6063-T5
重量: 0.89 KG/M
V.F.: 72.39

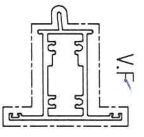


模號: X846080
名稱: 上生下中橫
合金狀態: 6063-T5
重量: 1.542KG/M
V.F.: 276

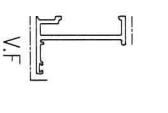


模號: X846050
名稱: 掃夾企
合金狀態: 6063-T6
重量: 0.709KG/M
V.F.: 59

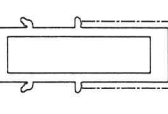


模號: X848990
名稱: 英通
合金狀態: 6063-T6
重量: 4.054KG/M
V.F.: 166

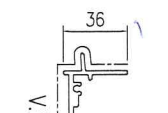


模號: X846010
名稱: 生頂橫(頂門)
合金狀態: 6063-T6
重量: 1.028KG/M
V.F.: 177.4

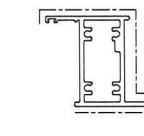


模號: X846100
名稱: 上生下中橫
合金狀態: 6063-T5
重量: 1.443KG/M
V.F.: 178

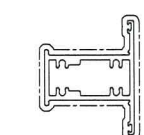


模號: X846090
名稱: 企工
合金狀態: 6063-T5
重量: 1.495KG/M
V.F.: 260

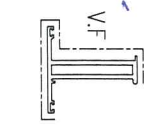


模號: X846540
名稱: 留玉料
合金狀態: 6063-T5
重量: 0.991KG/M
V.F.: 148

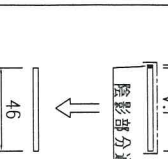


模號: X84236
名稱: 47.53mm鋁巴
合金狀態: 6063-T5
重量: 0.386KG/M
V.F.: 53.5

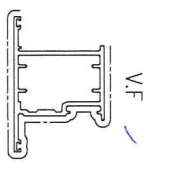


模號: X846580
名稱: 頂門玉
合金狀態: 6063-T6
重量: 1.466KG/M
V.F.: 220

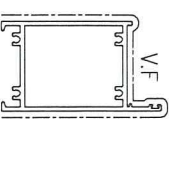


模號: X846570
名稱: 頂門框底料
合金狀態: 6063-T6
重量: 1.851KG/M
V.F.: 247

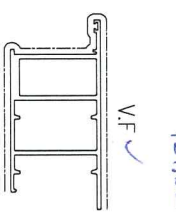

模號: X85653
名稱: 頂門框企料(雙開)
合金狀態: 6063-T6
重量: 1.851KG/M
V.F.: 271

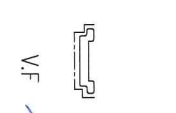


模號: X845351
名稱: 頂門拉巴
合金狀態: 6063-T6
重量: 0.128KG/M
V.F.: 24.63

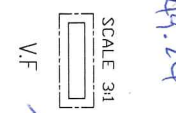


模號: 14X3鋁巴
名稱: 拉巴
合金狀態: 6063-T5
重量: 0.114KG/M
V.F.: 34




模號: X845451
名稱: 反拍線擠壓鋁角
合金狀態: 6063-T5
重量: 0.077KG/M
V.F.: 0

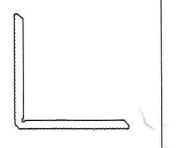


模號: X84236
名稱: 留玉碼
合金狀態: 6063-T5
重量: 1.509KG/M
V.F.: 0

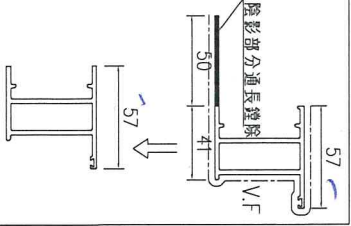


模號: X846130
名稱: 頂門框企料
合金狀態: 6063-T6
重量: 1.577KG/M
V.F.: 228.5

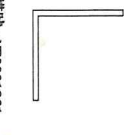


模號: ME0001961
名稱: 50*30*3鋁角
合金狀態: 6063-T5
重量: 0.789KG/M
V.F.: 0

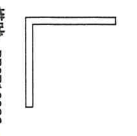


模號: PE0E10026
名稱: 50*50*4鋁角
合金狀態: 6063-T5
重量: 1.041KG/M
V.F.: 0

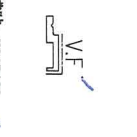


模號: X845420
名稱: 壓板1
合金狀態: 6063-T5
重量: 0.314KG/M
V.F.: 26.5

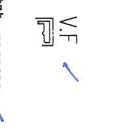

模號: X845430
名稱: 壓板2
合金狀態: 6063-T5
重量: 0.114KG/M
V.F.: 21.3

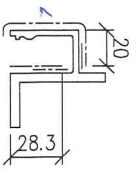

模號: X85606
名稱: 玻璃骨橫
合金狀態: 6063-T6
重量: 1.589KG/M
V.F.: 100.23

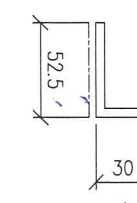

模號: X85607
名稱: 玻璃骨企
合金狀態: 6063-T6
重量: 1.05 KG/M
V.F.: 52.84

Handwritten signature and date: 4/11/19