



工程指示 / 要求簡箋(E.I.)

工程指示編號：EI / 1264 / 19

修改版次：-

工程編號：J - 837

工程名稱：觀塘裕民坊

工程項目：幕牆 趟門 FD 門室內橫向收口覆尺

收件人：永林 / 生統

發件人：Eric Liu

日期：23/11/2019

要求提供 / 確認 事項：

- | | | |
|------------------------------------|-------------------------------------|-------------------------------|
| <input type="checkbox"/> 初步鋁料 B.M. | <input type="checkbox"/> 加工拆圖，然後生產 | <input type="checkbox"/> 尺寸表 |
| <input type="checkbox"/> 正式鋁料 B.M. | <input type="checkbox"/> 技術上資料 / 指示 | <input type="checkbox"/> 報價 |
| <input type="checkbox"/> 配件 B.M. | <input type="checkbox"/> 樣辦或貨品說明書 | <input type="checkbox"/> 分判合約 |
| <input type="checkbox"/> 其他：_____ | | |

內容：

請按附件覆尺數，修改趟門 FD 門室內橫向收口加工圖 C7-26(F)
謝謝！

請在 2019/ 11 / 26 前完成上列要求。

附：4 頁

以上項目為：

- 原合約工程包 原合約工程加 / 減賬 新工程報價

原因：-

分發東莞各部門：

- () 生產技術總監 連附件 (/) 技術部 連附件 () 生產部 連附件 () 機械設計部 連附件
 () 採購部 連附件 (/) 生產統籌部 連附件
 () 質檢部 連附件 () 會計部 連附件 () 報關組 連附件 () 其他 楊榮輝 連附件

分發其他分判：

- () 王禮秋 連附件

分發香港各部門：

- () 行政部 連附件 () 會計部 連附件 () 統籌部 連附件 () 工程部地盤科文 連附件
 () 採購部 連附件 () QS 部 連附件 () 維修部 連附件 () 其他 _____ 連附件

傳遞編號：

HK 2398/19


發件人簽署：

項目經理簽署：

(Handwritten signatures)


T1 SD/FD陣底收口

單位	T1A單位		T1B單位		T1C單位		T1D單位		T1E單位		F單位	T1G單位		T1H單位		T1J單位		T1K單位		T1L單位		T1M單位	
位置	A2	A3	B1	B2	C1	C1	D1	D1	D1	E1	F1	G1	G1	H2	H2	J1	J2	K1	K2	L1	L2	M1	M2
	主房	廳	廳	主房	主房	廳	廳	房1	E廳	主房	廳	廳	主房	主房	廳	廳	主房	廳	廳	主房	主房	廳	
長度	1050	1450	1450	1050	1100	1450	1300	1100	1300	1050	1310	1000	1050	1050	1450	1150	1300	1100	1300	1300	1100	1100	1300
高度	X	X	X	X	X	X	X	X	X	X	X	X	X	X	X	X	X	X	X	X	X	X	X
26F	20	20	25	25	10	20	35	35	35	25	30	25	20	10	15	10	15	25	25	35	30	30	25
25F	20	15	10	25	15	20	30	20	25	25	25	20	20	20	25	15	15	15	15	30	25	30	25
23F	20	15	20	25	15	25	35	25	25	30	35	25	20	15	15	15	20	20	15	25	25	25	20
22F	20	20	25	20	20	25	35	25	40	35	40	25	20	15	20	20	20	15	10	30	30	30	20
21F	20	15	20	25	20	25	30	25	25	35	30	20	25	20	25	20	20	20	15	25	30	35	25
20F	25	15	25	25	10	25	32	25	35	30	25	20	20	15	25	15	20	15	15	25	20	25	25
19F	20	15	20	20	10	20	30	30	30	25	25	25	20	15	20	15	20	10	15	20	20	30	20
18F	10	10	20	25	15	20	20	25	30	25	20	25	25	25	20	20	15	15	15	25	20	30	20
17F	15	15	20	25	15	25	25	20	25	25	20	20	20	20	20	15	15	5	5	20	15	30	30
16F	25	20	30	25	20	25	25	25	25	25	20	25	15	20	20	15	15	15	10	20	15	25	20
15F	30	20	30	30	20	30	25	25	30	25	20	20	25	20	25	10	20	10	10	25	20	30	30
12F	20	20	30	30	25	25	20	20	20	30	20	25	20	20	10	10	20	10	10	25	10	30	20
11F	25	30	25	25	20	25	25	25	25	25	20	25	20	20	15	10	20	20	10	25	25	25	20
10F	30	20	30	30	25	30	25	25	20	25	25	25	25	25	25	25	25	10	10	25	25	25	25
9F	25	20	20	30	25	25	30	30	30	25	30	30	30	30	30	25	25	25	25	25	25	25	25
8F																							
7F	20	20	20	30	20	30	30	25	30	25	25	20	25	25	20	20	25	25	25	30	25	25	25
6F																							

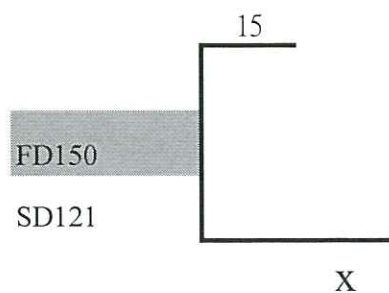


T2 SD/FD陣底收口

單位	T2A單位		T2B單位		C	D	T2E單位		T2F單位		T2G單位		T2H單位		T2J單位		T2K單位		T2L單位		T2M單位		N
位置	A1	A1	B2	B2	C1	D1	E1	E2	F1	F2	G1	G2	H1	H1	J1	J1	K1	K1	L1	L1	M1	M2	N1
長度	1450	1050	1050	1450	1300	1300	1300	1125	1100	1300	1300	1100	1300	1100	1190	1210	1300	1200	1300	1025	1450	1050	1085
高度	X	X	X	X	X	X	X	X	X	X	X	X	X	X	X	X	X	X	X	X	X	X	X
26F	25	25	25	25	30	25	25	20	30	30	30	20	30	25	30	30	35	35	30	30	30	20	35
25F	35	25	25	35	30	30	30	30	25	35	30	25	30	25	25	25	30	30	30	20	30	20	35
23F	35	30	25	35	30	30	25	30	30	35	30	40	30	35	30	30	40	40	35	30	25	20	35
22F	25	20	25	30	25	30	30	35	30	25	25	25	25	25	25	30	30	30	30	30	30	25	35
21F	30	35	25	25	25	25	30	30	25	30	20	25	30	30	30	30	30	30	35	30	30	25	35
20F	30	25	25	25	20	25	20	30	25	30	25	25	20	30	35	30	35	30	30	25	25	25	30
19F	30	25	25	20	25	25	20	30	20	25	25	25	25	30	25	25	25	25	25	30	20	25	30
18F	25	20	25	25	25	25	15	25	25	25	20	25	35	30	25	25	35	30	25	35	25	20	30
17F	25	20	25	25	20	25	20	30	25	30	20	20	20	20	25	20	20	20	20	20	25	25	20
16F	25	20	25	20	20	20	25	30	25	25	25	25	30	25	25	30	20	20	25	20	20	25	25
15F	25	25	25	20	20	20	20	30	25	30	30	20	30	20	35	30	20	20	30	30	25	30	15
12F	20	25	25	20	20	25	20	25	30	25	25	25	25	30	30	25	25	25	25	25	25	25	20
11F	25	30	25	30	25	25	25	30	30	30	25	25	30	20	25	25	20	25	25	25	25	25	20
10F	25	25	25	25	20	20	20	30	25	30	25	25	30	25	25	25	25	25	25	25	25	25	20
9F																							
8F																							
7F																							
6F																							

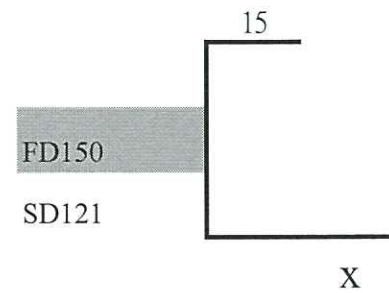

T3 SD/FD陣底收口

單位	T3A單位		T3B單位		T3C單位		T3D單位		T3E單位		T3F單位		T3G單位		T3H單位		T3J單位		T3K單位		T3L單位		T3M單位	
位置	A1	A1	B2	B2	C1	C2	D1	D1	E1	E1	F1	F1	G1	G1	H1	H2	J1	J2	K1	K2	L1	L2	M1	M2
	廳	主房	主房	廳	廳	主房	廳	主房	廳	主房	廳	主房	主房	廳	廳	主房	主房	廳	主房	主房	廳	廳	主房	廳
長度	1450	1050	1050	1450	1300	1100	1300	1050	1450	800	1450	800	1300	1050	1300	1100	1100	1300	1100	1300	1300	1100	800	1450
高度	X	X	X	X	X	X	X	X	X	X	X	X	X	X	X	X	X	X	X	X	X	X	X	X
26F	15	20	20	10	15	25	20	20	15	10	15	15	10	10	20	15	20	20	20	10	15	10	10	
25F	15	15	15	15	15	25	20	20	10	15	10	10	10	15	10	20	15	10	15	10	10	15	20	10
23F	20	20	20	15	25	20	20	20	15	25	15	15	15	15	15	15	15	20	15	15	15	15	15	15
22F	20	15	10	10	15	15	15	15	20	20	10	10	20	15	10	15	10	10	15	10	20	20	20	15
21F	15	15	25	10	15	10	10	10	10	20	5	10	10	5	15	15	10	15	20	5	25	25	15	25
20F	20	10	20	15	15	15	10	10	10	20	5	5	10	10	20	15	10	10	10	5	20	20	20	20
19F	20	20	20	10	20	20	10	10	10	25	15	15	15	15	20	25	15	15	20	5	20	20	20	25
18F	20	20	20	20	20	20	15	20	20	20	15	20	10	15	15	20	20	20	20	5	10	5	10	10
17F	10	10	10	10	20	20	10	10	10	20	10	5	15	10	25	30	25	20	15	10	10	10	15	10
16F	20	10	20	15	20	20	25	20	15	20	10	10	10	10	20	20	15	15	10	5	10	10	10	10
15F	10	15	20	15	20	20	10	10	10	25	15	10	15	20	20	20	20	15	15	10	15	10	10	10
12F	5	10	20	10	15	20	5	5	10	20	20	15	25	25	20	15	15	15	20	15	10	15	20	20
11F	20	20	15	20	10	15	25	20	15	25	20	20	30	30	15	10	10	15	20	10	10	10	25	20
10F	15	25	25	20	20	20	25	30	20	25	20	20	25	25	25	30	20	20	20	20	15	20	30	20
9F	25	20	25	20	25	25	25	25	25	20	25	20	30	30	20	25	20	15	20	20	20	20	25	20
8F																								
7F	20	25	25	25	15	20	25	25	30	30	20	25	30	25	20	25	20	15	15	25	20	25	25	25
6F																								

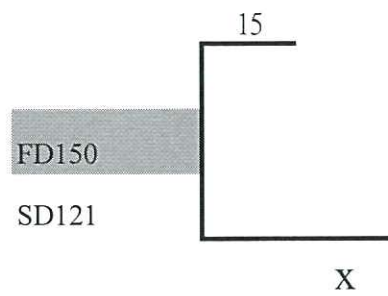

T5 SD/FD陣底收口

單位	T5A單位		T5C單位		T5D單位		T5E單位		T5F單位		T5G單位		T5H單位		T5J單位		T5K單位		T5L單位		T5M單位		T5N單位	
位置	A3	A3	C1	C1	D1	D2	E1	E2	F1	F2	G1	G2	H1	H2	J1	J1	K1	K1	L1	L1	M2	M2	N1	N1
長度	1472	800	1500		1300	1100	1100	1300	1300	1100	1300	1100	1325	1100	1160	800	800	1330	1475	795	800	1475	1375	840
高度	X	X	X	X	X	X	X	X	X	X	X	X	X	X	X	X	X	X	X	X	X	X	X	X
26F	40	50	50	40	30	30	20	20	25	30	20	30	35	35	35	35	20	20	30	35	25	30	50	40
25F	40	40	40	40	35	35	20	20	20	40	26	30	35	30	30	30	5	5	15	40	25	40	50	40
23F	45	55	40	45	35	35	20	20	30	35	35	35	30	40	30	30	20	20	20	35	30	40	55	50
22F	40	35	45	30	35	35	20	20	25	25	30	35	35	25	20	20	15	15	20	40	10	40	50	45

單位	T5A單位		T5B單位		T5C單位		T5D單位		T5E單位		T5F單位		T5G單位		T5H單位		T5J單位		T5K單位		T5L單位		T5M單位		T5N單位	
位置	A3	A3	B1	B1	C1	C1	D1	D2	E1	E2	F1	F2	G1	G2	H1	H2	J1	J1	K1	K1	L1	L1	M2	M2	N1	N1
長度	1472	800	1416	800	1500		1300	1100	1100	1300	1300	1100	1300	1100	1325	1100	1160	800	800	1330	1475	795	800	1475	1375	840
高度	X	X	X	X	X	X	X	X	X	X	X	X	X	X	X	X	X	X	X	X	X	X	X	X	X	X
21F	40	40	35	35		40	30	30	30	30	30	40	30	40	30	30	30	30	20	20	20	45	40	40	50	45
20F	40	40	30	30		40	30	30	30	30	30	35	35	40	35	35	30	30	15	15	20	40	25	40	50	40
19F	45	40	35	35		40	30	30	25	25	20	40	25	25	30	30	30	30	5	5	20	45	30	40	40	40
18F	25	25	25	25		30	25	25	25	25	25	25	25	25	30	30	25	25	25	25	30	30	30	30	30	30
17F	30	30	25	25		25	25	25	20	20	25	25	25	25	25	25	25	25	5	5	20	30	10	25	25	25
16F	25	30	25	25		25	25	25	25	25	25	25	20	20	30	20	30	30	10	10	20	25	15	25	30	25
15F	30	20	20	20		20	30	30	20	20	20	30	15	15	20	5	15	15	10	10	15	20	15	25	30	15
12F	30	20	15	15		25	35	35	20	20	20	15	20	15	15	20	15	15	5	5	25	15	30	30	35	20
11F	20	20	15	15		15	30	30	20	20	15	15	20	20	25	20	15	15	5	5	15	15	20	20	20	20
10F	30	30	30	30		30	25	25	30	30	30	30	30	30	30	35	30	30	30	30	30	30	25	25	25	30
9F	30	35	30	30		30	35	35	30	30	30	30	25	25	25	30	30	30	30	30	35	35	30	30	30	30

