



工程指示 / 要求簡箋(E.I.)

工程指示編號：EI / 1366 / 19 修改版次：-
 工程編號 : J - 837 工程名稱 : 觀塘裕民坊
 工程項目 : 幕牆 鵝頭鋁板 用鐵件(T1-T5)
 收件人 : Maggie 發件人 : Eric Liu 日期 : 17/12/2019

要求提供 / 確認 事項：

- | | | |
|------------------------------------|-------------------------------------|-------------------------------|
| <input type="checkbox"/> 初步鋁料 B.M. | <input type="checkbox"/> 加工拆圖，然後生產 | <input type="checkbox"/> 尺寸表 |
| <input type="checkbox"/> 正式鋁料 B.M. | <input type="checkbox"/> 技術上資料 / 指示 | <input type="checkbox"/> 報價 |
| <input type="checkbox"/> 配件 B.M. | <input type="checkbox"/> 樣辦或貨品說明書 | <input type="checkbox"/> 分判合約 |
| <input type="checkbox"/> 其他：_____ | | |

內容：

請按加工圖訂購鐵件送地盤安裝
鵝頭鋁板 用鐵件(T1-T5)

(合座裝出位)

請給零件 B.M.

謝謝！

① 標註數後修改，鐵件尺寸
② 節點已修改修法，請留意。

請在 2019 / 12 / 27 完成上列要求。

附：23 頁 BM.，18 頁加工圖，8 頁位置圖

以上項目為：

- 原合約工程包 原合約工程加 / 減賬 新工程報價

原因：-

分發東莞各部門：

- () 生產技術總監 連附件 () 技術部 連附件 () 生產部 連附件 () 機械設計部 連附件
 () 採購部 連附件 () 生產統籌部 連附件
 () 質檢部 連附件 () 會計部 連附件 () 報關組 連附件 () 其他 楊榮輝 連附件

分發香港各部門：


- () 行政部 連附件 () 會計部 連附件 () 統籌部 連附件 () 工程部地盤科文 連附件
 () 採購部 連附件 () QS 部 連附件 () 維修部 連附件 () 其他 _____ 連附件

傳遞編號：

HK 2573 / 19

發件人簽署：

項目經理簽署：


 美特鋁質 有限公司 MIDI Aluminium Fabricator Ltd.	工程號:	J-837	計算:	鞠章芳	日期:	2019.12.16	送呈:	胡哥
	地盤名稱:	觀塘裕民坊	核對:	謝永林	日期:	2019.12.16	副本:	
地盤用鐵件BM表		項目類別:	T1-T5 頂樓, R/F鐵件	批准:	Jason	日期:		
BM編號:	J837-CW-M01-S-PP002	修改版次:		A/C Code:		鐵件總重量KG:	5211.73	此BM依據資料EI/1310 B 版計算

序號	修改內容	鐵件圖號	鐵件名稱	顏色	實用	後備	總數	單位	單件/件 (kg)	總重量 (kg)	備注
1		ST-AG001	50*50*5mm鐵角	熱浸鋅	39	5	44	件	0.37	16.45	
2		TA-101	50*39*5mm鐵角	熱浸鋅	1		1	件	4.61	4.61	
3		TA-102	50*39*5mm鐵角	熱浸鋅	1		1	件	5.99	5.99	
4		TA-103	50*39*5mm鐵角	熱浸鋅	1		1	件	5.11	5.11	
5		TA-201	50*39*5mm鐵角	熱浸鋅	1		1	件	2.50	2.50	
6		TA-202	50*39*5mm鐵角	熱浸鋅	1		1	件	3.54	3.54	
7		TA-203	50*39*5mm鐵角	熱浸鋅	1		1	件	3.97	3.97	
8		TA-204	50*39*5mm鐵角	熱浸鋅	1		1	件	2.76	2.76	
9		TA-204	50*39*5mm鐵角	熱浸鋅	1		1	件	2.76	2.76	
10		TA-301	50*39*5mm鐵角	熱浸鋅	1		1	件	1.69	1.69	
11		TA-302	50*39*5mm鐵角	熱浸鋅	1		1	件	1.32	1.32	
12		TA-303	50*39*5mm鐵角	熱浸鋅	2		2	件	4.94	9.89	
13		TA-304	50*39*5mm鐵角	熱浸鋅	1		1	件	2.03	2.03	
14		TA-501	50*39*5mm鐵角	熱浸鋅	1		1	件	3.62	3.62	
15		TA-502	50*39*5mm鐵角	熱浸鋅	1		1	件	5.03	5.03	
16		TA-503	50*39*5mm鐵角	熱浸鋅	1		1	件	6.09	6.09	
17		TA-101a	50*50*5mm鐵角	熱浸鋅	1		1	件	5.22	5.22	
18		TA-102a	50*50*5mm鐵角	熱浸鋅	1		1	件	6.77	6.77	
19		TA-103a	50*50*5mm鐵角	熱浸鋅	1		1	件	5.78	5.78	
20		TA-201a	50*50*5mm鐵角	熱浸鋅	1		1	件	2.82	2.82	

4624.18

 美特鋁質 有限公司 MIDI Aluminium Fabricator Ltd.		工程號: J-837	計算: 鞠章芳	日期: 2019.12.16	送呈: 胡哥						
		地盤名稱: 觀塘裕民坊	核對: 謝永林	日期: 2019.12.16	副本:						
地盤用鐵件BM表		項目類別: T1-T5 頂樓, R/F鐵件	批准: Jason	日期:							
BM編號: J837-CW-M01-S-PP002	修改版次:	A/C Code:	鐵件總重量KG: 5211.73	此BM依據資料EI/1310 B 版計算							
序號	修改內容	鐵件圖號	鐵件名稱	顏色	實用	後備	總數	單位	單件/件 (kg)	總重量 (kg)	備注
21		TA-202a	50*50*5mm鐵角	熱浸鋅	1		1	件	4.00	4.00	
22		TA-203a	50*50*5mm鐵角	熱浸鋅	1		1	件	4.49	4.49	
23		TA-204a	50*50*5mm鐵角	熱浸鋅	1		1	件	3.12	3.12	
24		TA-204a	50*50*5mm鐵角	熱浸鋅	1		1	件	3.12	3.12	
25		TA-301a	50*50*5mm鐵角	熱浸鋅	1		1	件	1.91	1.91	
26		TA-302a	50*50*5mm鐵角	熱浸鋅	1		1	件	1.50	1.50	
27		TA-303a	50*50*5mm鐵角	熱浸鋅	2		2	件	5.59	11.18	
28		TA-304a	50*50*5mm鐵角	熱浸鋅	1		1	件	2.30	2.30	
29		TA-501a	50*50*5mm鐵角	熱浸鋅	1		1	件	4.09	4.09	
30		TA-502a	50*50*5mm鐵角	熱浸鋅	1		1	件	5.68	5.68	
31		TA-503a	50*50*5mm鐵角	熱浸鋅	1		1	件	6.88	6.88	
32		TB-101	50*90*6mm鐵角	熱浸鋅	1		1	件	3.16	3.16	
33		TB-102	50*90*6mm鐵角	熱浸鋅	1		1	件	10.86	10.86	
34		TB-103	50*90*6mm鐵角	熱浸鋅	1		1	件	3.16	3.16	
35		TB-104	50*90*6mm鐵角	熱浸鋅	1		1	件	3.16	3.16	
36		TB-105	50*90*6mm鐵角	熱浸鋅	1		1	件	10.86	10.86	
37		TB-106	50*90*6mm鐵角	熱浸鋅	1		1	件	3.16	3.16	
38		TB-107	50*90*6mm鐵角	熱浸鋅	1		1	件	2.37	2.37	
39		TB-108	50*90*6mm鐵角	熱浸鋅	1		1	件	12.89	12.89	
40		TB-109	50*90*6mm鐵角	熱浸鋅	1		1	件	8.24	8.24	

↓ 90x90x6

 美特鋁質 有限公司 MIDI Aluminium Fabricator Ltd.	工程號:	J-837	計算:	鞠章芳	日期:	2019.12.16	送呈:	胡哥
	地盤名稱:	觀塘裕民坊	核對:	謝永林	日期:	2019.12.16	副本:	
地盤用鐵件BM表		項目類別:	TL-T5 頂樓,R/F鐵件	批准:	Jason	日期:		
BM編號:	J837-CW-M01-S-PP002	修改版次:		A/C Code:		鐵件總重量KG:	5211.73	此BM依據資料EI/1310 B 版計算

序號	修改內容	鐵件圖號	鐵件名稱	顏色	實用	後備	總數	單位	單件/件 (kg)	總重量 (kg)	備注
41		TB-110	50*90*6mm鐵角	熱浸鋅	1		1	件	9.68	9.68	
42		TB-111	50*90*6mm鐵角	熱浸鋅	1		1	件	14.07	14.07	
43		TB-112	50*90*6mm鐵角	熱浸鋅	1		1	件	13.48	13.48	
44		TB-113	50*90*6mm鐵角	熱浸鋅	1		1	件	8.20	8.20	
45		TB-114	50*90*6mm鐵角	熱浸鋅	1		1	件	6.03	6.03	
46		TB-115	50*90*6mm鐵角	熱浸鋅	1		1	件	10.52	10.52	
47		TB-116	50*90*6mm鐵角	熱浸鋅	1		1	件	10.91	10.91	
48		TB-117	50*90*6mm鐵角	熱浸鋅	1		1	件	12.77	12.77	
49		TB-118	50*90*6mm鐵角	熱浸鋅	1		1	件	9.64	9.64	
50		TB-119	50*90*6mm鐵角	熱浸鋅	1		1	件	9.26	9.26	
51		TB-120	50*90*6mm鐵角	熱浸鋅	1		1	件	13.94	13.94	
52		TB-121	50*90*6mm鐵角	熱浸鋅	1		1	件	9.52	9.52	
53		TB-122	50*90*6mm鐵角	熱浸鋅	1		1	件	6.12	6.12	
54		TB-123	50*90*6mm鐵角	熱浸鋅	1		1	件	8.24	8.24	
55		TB-124	50*90*6mm鐵角	熱浸鋅	1		1	件	10.75	10.75	
56		TB-125	50*90*6mm鐵角	熱浸鋅	1		1	件	11.69	11.69	
57		TB-126	50*90*6mm鐵角	熱浸鋅	1		1	件	9.79	9.79	
58		TB-127	50*90*6mm鐵角	熱浸鋅	1		1	件	7.71	7.71	
59		TB-128	50*90*6mm鐵角	熱浸鋅	1		1	件	9.41	9.41	
60		TB-129	50*90*6mm鐵角	熱浸鋅	1		1	件	9.95	9.95	

90 f 9.16

 美特鋁質 有限公司 MIDI Aluminium Fabricator Ltd.		工程號: J-837	計算: 鞠章芳	日期: 2019.12.16	送呈: 胡哥						
地盤名稱: 觀塘裕民坊		核對: 謝永林	日期: 2019.12.16	副本:							
地盤用鐵件BM表		項目類別: T1-T5 頂樓,R/F鐵件	批准: Jason	日期:							
BM編號: J837-CW-M01-S-PP002	修改版次:	A/C Code:	鐵件總重量KG: 5211.73	此BM依據資料EI/1310 B 版計算							
序號	修改內容	鐵件圖號	鐵件名稱	顏色	實用	後備	總數	單位	單件/件 (kg)	總重量 (kg)	備注
61		TB-130	50*90*6mm鐵角	熱浸鋅	1		1	件	11.82	11.82	
62		TB-131	50*90*6mm鐵角	熱浸鋅	1		1	件	10.12	10.12	
63		TB-132	50*90*6mm鐵角	熱浸鋅	1		1	件	11.27	11.27	
64		TB-133	50*90*6mm鐵角	熱浸鋅	1		1	件	10.60	10.60	
65		TB-134	50*90*6mm鐵角	熱浸鋅	1		1	件	11.18	11.18	
66		TB-135	50*90*6mm鐵角	熱浸鋅	1		1	件	11.31	11.31	
67		TB-136	50*90*6mm鐵角	熱浸鋅	1		1	件	14.59	14.59	
68		TB-137	50*90*6mm鐵角	熱浸鋅	1		1	件	14.28	14.28	
69		TB-138	50*90*6mm鐵角	熱浸鋅	1		1	件	13.11	13.11	
70		TB-139	50*90*6mm鐵角	熱浸鋅	1		1	件	11.82	11.82	
71		TB-140	50*90*6mm鐵角	熱浸鋅	1		1	件	6.87	6.87	
72		TB-141	50*90*6mm鐵角	熱浸鋅	1		1	件	11.32	11.32	
73		TB-142	50*90*6mm鐵角	熱浸鋅	1		1	件	6.37	6.37	
74		TB-143	50*90*6mm鐵角	熱浸鋅	1		1	件	9.52	9.52	
75		TB-144	50*90*6mm鐵角	熱浸鋅	1		1	件	3.21	3.21	
76		TB-145	50*90*6mm鐵角	熱浸鋅	1		1	件	12.14	12.14	
77		TB-146	50*90*6mm鐵角	熱浸鋅	1		1	件	8.18	8.18	
78		TB-147	50*90*6mm鐵角	熱浸鋅	1		1	件	12.10	12.10	
79		TB-148	50*90*6mm鐵角	熱浸鋅	1		1	件	15.17	15.17	
80		TB-149	50*90*6mm鐵角	熱浸鋅	1		1	件	9.52	9.52	

90 x 90 x 6

 美特鋁質 有限公司 MIDI Aluminium Fabricator Ltd.		工程號: J-837	計算: 鞠章芳	日期: 2019.12.16	送呈: 胡哥						
地盤名稱: 觀塘裕民坊		核對: 謝永林	日期: 2019.12.16	副本:							
地盤用鐵件BM表		項目類別: T1-T5 頂樓, R/F鐵件	批准: Jason	日期:							
BM編號: J837-CW-M01-S-PP002	修改版次:	A/C Code:	鐵件總重量KG: 5211.73	此BM依據資料EI/1310 B 版計算							
序號	修改內容	鐵件圖號	鐵件名稱	顏色	實用	後備	總數	單位	單件/件 (kg)	總重量 (kg)	備注
81		TB-150	50*90*6mm鐵角	熱浸鋅	1		1	件	6.37	6.37	
82		TB-151	50*90*6mm鐵角	熱浸鋅	1		1	件	8.24	8.24	
83		TB-152	50*90*6mm鐵角	熱浸鋅	1		1	件	12.71	12.71	
84		TB-153	50*90*6mm鐵角	熱浸鋅	1		1	件	10.59	10.59	
85		TB-154	50*90*6mm鐵角	熱浸鋅	1		1	件	4.25	4.25	
86		TB-155	50*90*6mm鐵角	熱浸鋅	1		1	件	12.14	12.14	
87		TB-156	50*90*6mm鐵角	熱浸鋅	1		1	件	13.99	13.99	
88		TB-157	50*90*6mm鐵角	熱浸鋅	1		1	件	7.92	7.92	
89		TB-158	50*90*6mm鐵角	熱浸鋅	1		1	件	11.56	11.56	
90		TB-159	50*90*6mm鐵角	熱浸鋅	1		1	件	11.05	11.05	
91		TB-160	50*90*6mm鐵角	熱浸鋅	1		1	件	13.14	13.14	
92		TB-161	50*90*6mm鐵角	熱浸鋅	1		1	件	13.83	13.83	
93		TB-162	50*90*6mm鐵角	熱浸鋅	1		1	件	8.67	8.67	
94		TB-163	50*90*6mm鐵角	熱浸鋅	1		1	件	8.37	8.37	
95		TB-164	50*90*6mm鐵角	熱浸鋅	1		1	件	10.92	10.92	
96		TB-165	50*90*6mm鐵角	熱浸鋅	1		1	件	11.69	11.69	
97		TB-166	50*90*6mm鐵角	熱浸鋅	1		1	件	11.23	11.23	
98		TB-167	50*90*6mm鐵角	熱浸鋅	1		1	件	7.71	7.71	
99		TB-168	50*90*6mm鐵角	熱浸鋅	1		1	件	9.64	9.64	
100		TB-169	50*90*6mm鐵角	熱浸鋅	1		1	件	9.64	9.64	

96 x 90 x 6

 美特鋁質 有限公司 MIDI Aluminium Fabricator Ltd.		工程號: J-837	計算: 鞠章芳	日期: 2019.12.16	送呈: 胡哥						
地盤名稱: 觀塘裕民坊		核對: 謝永林	日期: 2019.12.16	副本:							
地盤用鐵件BM表		項目類別: T1-T5 頂樓, R/F鐵件	批准: Jason	日期:							
BM編號: J837-CW-M01-S-PP002	修改版次:	A/C Code:	鐵件總重量KG: 5211.73	此BM依據資料EI/1310 B 版計算							
序號	修改內容	鐵件圖號	鐵件名稱	顏色	實用	後備	總數	單位	單件/件 (kg)	總重量 (kg)	備注
101		TB-170	50*90*6mm鐵角	熱浸鋅	1		1	件	7.71	7.71	
102		TB-171	50*90*6mm鐵角	熱浸鋅	1		1	件	11.23	11.23	
103		TB-172	50*90*6mm鐵角	熱浸鋅	1		1	件	11.69	11.69	
104		TB-173	50*90*6mm鐵角	熱浸鋅	1		1	件	10.92	10.92	
105		TB-174	50*90*6mm鐵角	熱浸鋅	1		1	件	10.92	10.92	
106		TB-175	50*90*6mm鐵角	熱浸鋅	1		1	件	11.69	11.69	
107		TB-176	50*90*6mm鐵角	熱浸鋅	1		1	件	11.23	11.23	
108		TB-177	50*90*6mm鐵角	熱浸鋅	1		1	件	5.80	5.80	
109		TB-178	50*90*6mm鐵角	熱浸鋅	1		1	件	9.48	9.48	
110		TB-179	50*90*6mm鐵角	熱浸鋅	1		1	件	9.48	9.48	
111		TB-180	50*90*6mm鐵角	熱浸鋅	1		1	件	5.80	5.80	
112		TB-181	50*90*6mm鐵角	熱浸鋅	1		1	件	11.23	11.23	
113		TB-182	50*90*6mm鐵角	熱浸鋅	1		1	件	11.69	11.69	
114		TB-183	50*90*6mm鐵角	熱浸鋅	1		1	件	11.08	11.08	
115		TB-184	50*90*6mm鐵角	熱浸鋅	1		1	件	12.20	12.20	
116		TB-185	50*90*6mm鐵角	熱浸鋅	1		1	件	11.05	11.05	
117		TB-186	50*90*6mm鐵角	熱浸鋅	1		1	件	12.66	12.66	
118		TB-187	50*90*6mm鐵角	熱浸鋅	1		1	件	9.68	9.68	
119		TB-188	50*90*6mm鐵角	熱浸鋅	1		1	件	12.12	12.12	
120		TB-189	50*90*6mm鐵角	熱浸鋅	1		1	件	9.51	9.51	

90 x 90 x 6

 美特鋁質 有限公司 MIDI Aluminium Fabricator Ltd.		工程號:	J-837	計算:	鞠章芳	日期:	2019.12.16		送呈:	胡哥	
		地盤名稱:	觀塘裕民坊	核對:	謝永林	日期:	2019.12.16		副本:		
地盤用鐵件BM表		項目類別:	T1-T5 頂樓, R/F鐵件	批准:	Jason	日期:					
		BM編號:	J837-CW-M01-S-PP002	修改版次:		A/C Code:		鐵件總重量KG:	5211.73	此BM依據資料EI/1310 B 版計算	
序號	修改內容	鐵件圖號	鐵件名稱	顏色	實用	後備	總數	單位	單件/件 (kg)	總重量 (kg)	備注
121		TB-190	50*90*6mm鐵角	熱浸鋅	1		1	件	8.91	8.91	
122		TB-191	50*90*6mm鐵角	熱浸鋅	1		1	件	10.08	10.08	
123		TB-192	50*90*6mm鐵角	熱浸鋅	1		1	件	10.08	10.08	
124		TB-193	50*90*6mm鐵角	熱浸鋅	1		1	件	8.91	8.91	
125		TB-201	50*90*6mm鐵角	熱浸鋅	1		1	件	3.26	3.26	
126		TB-202	50*90*6mm鐵角	熱浸鋅	1		1	件	12.20	12.20	
127		TB-203	50*90*6mm鐵角	熱浸鋅	1		1	件	8.93	8.93	
128		TB-204	50*90*6mm鐵角	熱浸鋅	1		1	件	15.11	15.11	
129		TB-205	50*90*6mm鐵角	熱浸鋅	1		1	件	14.47	14.47	
130		TB-206	50*90*6mm鐵角	熱浸鋅	1		1	件	9.63	9.63	
131		TB-207	50*90*6mm鐵角	熱浸鋅	1		1	件	6.55	6.55	
132		TB-208	50*90*6mm鐵角	熱浸鋅	1		1	件	6.93	6.93	
133		TB-209	50*90*6mm鐵角	熱浸鋅	1		1	件	9.33	9.33	
134		TB-210	50*90*6mm鐵角	熱浸鋅	1		1	件	7.71	7.71	
135		TB-211	50*90*6mm鐵角	熱浸鋅	1		1	件	11.23	11.23	
136		TB-212	50*90*6mm鐵角	熱浸鋅	1		1	件	11.69	11.69	
137		TB-213	50*90*6mm鐵角	熱浸鋅	1		1	件	10.35	10.35	
138		TB-214	50*90*6mm鐵角	熱浸鋅	1		1	件	10.92	10.92	
139		TB-215	50*90*6mm鐵角	熱浸鋅	1		1	件	11.69	11.69	
140		TB-216	50*90*6mm鐵角	熱浸鋅	1		1	件	11.23	11.23	

G6 29.16

 美特鋁質 有限公司 MIDI Aluminium Fabricator Ltd.		工程號: J-837	計算: 鞠章芳	日期: 2019.12.16	送呈: 胡哥						
		地盤名稱: 觀塘裕民坊	核對: 謝永林	日期: 2019.12.16	副本:						
地盤用鐵件BM表		項目類別: T1-T5 頂樓, R/F鐵件	批准: Jason	日期:							
BM編號: J837-CW-M01-S-PP002	修改版次:	A/C Code:	鐵件總重量KG: 5211.73	此BM依據資料EI/1310 B 版計算							
序號	修改內容	鐵件圖號	鐵件名稱	顏色	實用	後備	總數	單位	單件/件 (kg)	總重量 (kg)	備注
141		TB-217	50*90*6mm鐵角	熱浸鋅	1		1	件	7.71	7.71	
142		TB-218	50*90*6mm鐵角	熱浸鋅	1		1	件	9.64	9.64	
143		TB-219	50*90*6mm鐵角	熱浸鋅	1		1	件	9.64	9.64	
144		TB-220	50*90*6mm鐵角	熱浸鋅	1		1	件	7.71	7.71	
145		TB-221	50*90*6mm鐵角	熱浸鋅	1		1	件	11.23	11.23	
146		TB-222	50*90*6mm鐵角	熱浸鋅	1		1	件	11.69	11.69	
147		TB-223	50*90*6mm鐵角	熱浸鋅	1		1	件	10.92	10.92	
148		TB-224	50*90*6mm鐵角	熱浸鋅	1		1	件	10.44	10.44	
149		TB-225	50*90*6mm鐵角	熱浸鋅	1		1	件	10.09	10.09	
150		TB-226	50*90*6mm鐵角	熱浸鋅	1		1	件	14.18	14.18	
151		TB-227	50*90*6mm鐵角	熱浸鋅	1		1	件	14.18	14.18	
152		TB-228	50*90*6mm鐵角	熱浸鋅	1		1	件	10.09	10.09	
153		TB-229	50*90*6mm鐵角	熱浸鋅	1		1	件	10.44	10.44	
154		TB-230	50*90*6mm鐵角	熱浸鋅	1		1	件	13.16	13.16	
155		TB-231	50*90*6mm鐵角	熱浸鋅	1		1	件	11.05	11.05	
156		TB-232	50*90*6mm鐵角	熱浸鋅	1		1	件	12.66	12.66	
157		TB-233	50*90*6mm鐵角	熱浸鋅	1		1	件	9.68	9.68	
158		TB-234	50*90*6mm鐵角	熱浸鋅	1		1	件	8.24	8.24	
159		TB-235	50*90*6mm鐵角	熱浸鋅	1		1	件	5.73	5.73	
160		TB-236	50*90*6mm鐵角	熱浸鋅	1		1	件	9.52	9.52	

40 x 90 x 6

 美特鋁質 有限公司 MIDI Aluminium Fabricator Ltd.		工程號:	J-837	計算:	鞠章芳	日期:	2019.12.16		送呈:	胡哥	
		地盤名稱:	觀塘裕民坊	核對:	謝永林	日期:	2019.12.16		副本:		
地盤用鐵件BM表		項目類別:	T1-T5 頂樓, R/F鐵件	批准:	Jason	日期:					
		BM編號:	J837-CW-M01-S-PP002	修改版次:		A/C Code:		鐵件總重量KG:	5211.73	此BM依據資料EI/1310 B 版計算	
序號	修改內容	鐵件圖號	鐵件名稱	顏色	實用	後備	總數	單位	單件/件 (kg)	總重量 (kg)	備注
161		TB-237	50*90*6mm鐵角	熱浸鋅	1		1	件	3.21	3.21	
162		TB-238	50*90*6mm鐵角	熱浸鋅	1		1	件	14.29	14.29	
163		TB-239	50*90*6mm鐵角	熱浸鋅	1		1	件	14.29	14.29	
164		TB-240	50*90*6mm鐵角	熱浸鋅	1		1	件	3.21	3.21	
165		TB-241	50*90*6mm鐵角	熱浸鋅	1		1	件	9.52	9.52	
166		TB-242	50*90*6mm鐵角	熱浸鋅	1		1	件	5.73	5.73	
167		TB-243	50*90*6mm鐵角	熱浸鋅	1		1	件	8.24	8.24	
168		TB-244	50*90*6mm鐵角	熱浸鋅	1		1	件	9.68	9.68	
169		TB-245	50*90*6mm鐵角	熱浸鋅	1		1	件	12.66	12.66	
170		TB-246	50*90*6mm鐵角	熱浸鋅	1		1	件	11.05	11.05	
171		TB-247	50*90*6mm鐵角	熱浸鋅	1		1	件	12.52	12.52	
172		TB-248	50*90*6mm鐵角	熱浸鋅	1		1	件	6.04	6.04	
173		TB-249	50*90*6mm鐵角	熱浸鋅	1		1	件	11.16	11.16	
174		TB-250	50*90*6mm鐵角	熱浸鋅	1		1	件	11.23	11.23	
175		TB-251	50*90*6mm鐵角	熱浸鋅	1		1	件	11.69	11.69	
176		TB-252	50*90*6mm鐵角	熱浸鋅	1		1	件	6.87	6.87	
177		TB-253	50*90*6mm鐵角	熱浸鋅	1		1	件	9.13	9.13	
178		TB-254	50*90*6mm鐵角	熱浸鋅	1		1	件	11.69	11.69	
179		TB-255	50*90*6mm鐵角	熱浸鋅	1		1	件	14.45	14.45	
180		TB-256	50*90*6mm鐵角	熱浸鋅	1		1	件	9.52	9.52	

9.52 kg x 6

 美特鋁質 有限公司 MIDI Aluminium Fabricator Ltd.		工程號:	J-837	計算:	鞠章芳	日期:	2019.12.16		送呈:	胡哥	
		地盤名稱:	觀塘裕民坊	核對:	謝永林	日期:	2019.12.16		副本:		
地盤用鐵件BM表		項目類別:	T1-T5 頂樓, R/F 鐵件	批准:	Jason	日期:					
		BM編號:	J837-CW-M01-S-PP002	修改版次:		A/C Code:		鐵件總重量KG:	5211.73	此BM依據資料EI/1310 B 版計算	
序號	修改內容	鐵件圖號	鐵件名稱	顏色	實用	後備	總數	單位	單件/件 (kg)	總重量 (kg)	備注
181		TB-257	50*90*6mm鐵角	熱浸鋅	1		1	件	5.73	5.73	
182		TB-258	50*90*6mm鐵角	熱浸鋅	1		1	件	8.24	8.24	
183		TB-259	50*90*6mm鐵角	熱浸鋅	1		1	件	9.68	9.68	
184		TB-260	50*90*6mm鐵角	熱浸鋅	1		1	件	12.66	12.66	
185		TB-261	50*90*6mm鐵角	熱浸鋅	1		1	件	11.05	11.05	
186		TB-262	50*90*6mm鐵角	熱浸鋅	1		1	件	12.34	12.34	
187		TB-263	50*90*6mm鐵角	熱浸鋅	1		1	件	8.51	8.51	
188		TB-264	50*90*6mm鐵角	熱浸鋅	1		1	件	6.91	6.91	
189		TB-265	50*90*6mm鐵角	熱浸鋅	1		1	件	8.99	8.99	
190		TB-266	50*90*6mm鐵角	熱浸鋅	1		1	件	11.50	11.50	
191		TB-267	50*90*6mm鐵角	熱浸鋅	1		1	件	13.48	13.48	
192		TB-268	50*90*6mm鐵角	熱浸鋅	1		1	件	10.92	10.92	
193		TB-269	50*90*6mm鐵角	熱浸鋅	1		1	件	4.25	4.25	
194		TB-270	50*90*6mm鐵角	熱浸鋅	1		1	件	10.86	10.86	
195		TB-271	50*90*6mm鐵角	熱浸鋅	1		1	件	8.99	8.99	
196		TB-272	50*90*6mm鐵角	熱浸鋅	1		1	件	7.15	7.15	
197		TB-273	50*90*6mm鐵角	熱浸鋅	1		1	件	8.45	8.45	
198		TB-274	50*90*6mm鐵角	熱浸鋅	1		1	件	8.45	8.45	
199		TB-275	50*90*6mm鐵角	熱浸鋅	1		1	件	7.15	7.15	
200		TB-276	50*90*6mm鐵角	熱浸鋅	1		1	件	10.75	10.75	

96 x 96 x 6

 美特鋁質 有限公司 MIDI Aluminium Fabricator Ltd.		工程號:	J-837	計算:	鞠章芳	日期:	2019.12.16		送呈:	胡哥	
		地盤名稱:	觀塘裕民坊	核對:	謝永林	日期:	2019.12.16		副本:		
地盤用鐵件BM表		項目類別:	T1-T5 頂樓, R/F鐵件	批准:	Jason	日期:					
BM編號:	J837-CW-M01-S-PP002	修改版次:		A/C Code:		鐵件總重量KG:	5211.73		此BM依據資料EI/1310 B 版計算		
序號	修改內容	鐵件圖號	鐵件名稱	顏色	實用	後備	總數	單位	單件/件 (kg)	總重量 (kg)	備注
201		TB-277	50*90*6mm鐵角	熱浸鋅	1		1	件	11.69	11.69	
202		TB-278	50*90*6mm鐵角	熱浸鋅	1		1	件	11.78	11.78	
203		TB-279	50*90*6mm鐵角	熱浸鋅	1		1	件	7.89	7.89	
204		TB-280	50*90*6mm鐵角	熱浸鋅	1		1	件	11.02	11.02	
205		TB-281	50*90*6mm鐵角	熱浸鋅	1		1	件	9.77	9.77	
206		TB-282	50*90*6mm鐵角	熱浸鋅	1		1	件	14.22	14.22	
207		TB-283	50*90*6mm鐵角	熱浸鋅	1		1	件	10.91	10.91	
208		TB-284	50*90*6mm鐵角	熱浸鋅	1		1	件	10.91	10.91	
209		TB-285	50*90*6mm鐵角	熱浸鋅	1		1	件	14.51	14.51	
210		TB-286	50*90*6mm鐵角	熱浸鋅	1		1	件	6.64	6.64	
211		TB-301	50*90*6mm鐵角	熱浸鋅	1		1	件	11.37	11.37	
212		TB-302	50*90*6mm鐵角	熱浸鋅	1		1	件	13.72	13.72	
213		TB-303	50*90*6mm鐵角	熱浸鋅	1		1	件	14.47	14.47	
214		TB-304	50*90*6mm鐵角	熱浸鋅	1		1	件	10.32	10.32	
215		TB-305	50*90*6mm鐵角	熱浸鋅	1		1	件	10.59	10.59	
216		TB-306	50*90*6mm鐵角	熱浸鋅	1		1	件	11.50	11.50	
217		TB-307	50*90*6mm鐵角	熱浸鋅	1		1	件	10.92	10.92	
218		TB-308	50*90*6mm鐵角	熱浸鋅	1		1	件	10.27	10.27	
219		TB-309	50*90*6mm鐵角	熱浸鋅	1		1	件	13.83	13.83	
220		TB-310	50*90*6mm鐵角	熱浸鋅	1		1	件	11.39	11.39	

96 x 9. x 6

 美特鋁質 有限公司 MIDI Aluminium Fabricator Ltd.		工程號:	J-837	計算:	鞠章芳	日期:	2019.12.16		送呈:	胡哥	
		地盤名稱:	觀塘裕民坊	核對:	謝永林	日期:	2019.12.16		副本:		
地盤用鐵件BM表		項目類別:	TI-T5 頂樓, R/F鐵件	批准:	Jason	日期:					
		BM編號:	J837-CW-M01-S-PP002	修改版次:		A/C Code:		鐵件總重量KG:	5211.73	此BM依據資料EI/1310 B 版計算	
序號	修改內容	鐵件圖號	鐵件名稱	顏色	實用	後備	總數	單位	單件/件 (kg)	總重量 (kg)	備注
221		TB-311	50*90*6mm鐵角	熱浸鋅	1		1	件	10.09	10.09	
222		TB-312	50*90*6mm鐵角	熱浸鋅	1		1	件	11.24	11.24	
223		TB-313	50*90*6mm鐵角	熱浸鋅	1		1	件	10.28	10.28	
224		TB-314	50*90*6mm鐵角	熱浸鋅	1		1	件	12.65	12.65	
225		TB-315	50*90*6mm鐵角	熱浸鋅	1		1	件	11.23	11.23	
226		TB-316	50*90*6mm鐵角	熱浸鋅	1		1	件	7.71	7.71	
227		TB-317	50*90*6mm鐵角	熱浸鋅	1		1	件	9.64	9.64	
228		TB-318	50*90*6mm鐵角	熱浸鋅	1		1	件	9.64	9.64	
229		TB-319	50*90*6mm鐵角	熱浸鋅	1		1	件	7.71	7.71	
230		TB-320	50*90*6mm鐵角	熱浸鋅	1		1	件	11.23	11.23	
231		TB-321	50*90*6mm鐵角	熱浸鋅	1		1	件	11.69	11.69	
232		TB-322	50*90*6mm鐵角	熱浸鋅	1		1	件	11.24	11.24	
233		TB-323	50*90*6mm鐵角	熱浸鋅	1		1	件	13.60	13.60	
234		TB-324	50*90*6mm鐵角	熱浸鋅	1		1	件	12.34	12.34	
235		TB-325	50*90*6mm鐵角	熱浸鋅	1		1	件	5.99	5.99	
236		TB-326	50*90*6mm鐵角	熱浸鋅	1		1	件	9.64	9.64	
237		TB-327	50*90*6mm鐵角	熱浸鋅	1		1	件	10.91	10.91	
238		TB-328	50*90*6mm鐵角	熱浸鋅	1		1	件	10.91	10.91	
239		TB-329	50*90*6mm鐵角	熱浸鋅	1		1	件	10.09	10.09	
240		TB-330	50*90*6mm鐵角	熱浸鋅	1		1	件	8.37	8.37	

90 < 90 < 6

 美特鋁質 有限公司 MIDI Aluminium Fabricator Ltd.		工程號: J-837	計算: 鞠章芳	日期: 2019.12.16	送呈: 胡哥						
地盤名稱: 觀塘裕民坊		核對: 謝永林	日期: 2019.12.16	副本:							
地盤用鐵件BM表		項目類別: T1-T5 頂樓, R/F鐵件	批准: Jason	日期:							
BM編號: J837-CW-M01-S-PP002	修改版次:	A/C Code:	鐵件總重量KG: 5211.73	此BM依據資料EI/1310 B 版計算							
序號	修改內容	鐵件圖號	鐵件名稱	顏色	實用	後備	總數	單位	單件/件 (kg)	總重量 (kg)	備注
241		TB-331	50*90*6mm鐵角	熱浸鋅	1		1	件	3.54	3.54	
242		TB-332	50*90*6mm鐵角	熱浸鋅	1		1	件	12.95	12.95	
243		TB-333	50*90*6mm鐵角	熱浸鋅	1		1	件	8.67	8.67	
244		TB-334	50*90*6mm鐵角	熱浸鋅	1		1	件	12.55	12.55	
245		TB-335	50*90*6mm鐵角	熱浸鋅	1		1	件	8.99	8.99	
246		TB-336	50*90*6mm鐵角	熱浸鋅	1		1	件	8.99	8.99	
247		TB-337	50*90*6mm鐵角	熱浸鋅	1		1	件	10.16	10.16	
248		TB-338	50*90*6mm鐵角	熱浸鋅	1		1	件	10.41	10.41	
249		TB-339	50*90*6mm鐵角	熱浸鋅	1		1	件	8.10	8.10	
250		TB-340	50*90*6mm鐵角	熱浸鋅	1		1	件	11.96	11.96	
251		TB-341	50*90*6mm鐵角	熱浸鋅	1		1	件	9.96	9.96	
252		TB-342	50*90*6mm鐵角	熱浸鋅	1		1	件	9.01	9.01	
253		TB-343	50*90*6mm鐵角	熱浸鋅	1		1	件	7.71	7.71	
254		TB-344	50*90*6mm鐵角	熱浸鋅	1		1	件	14.28	14.28	
255		TB-345	50*90*6mm鐵角	熱浸鋅	1		1	件	8.64	8.64	
256		TB-346	50*90*6mm鐵角	熱浸鋅	1		1	件	10.76	10.76	
257		TB-347	50*90*6mm鐵角	熱浸鋅	1		1	件	13.80	13.80	
258		TB-348	50*90*6mm鐵角	熱浸鋅	1		1	件	11.05	11.05	
259		TB-349	50*90*6mm鐵角	熱浸鋅	1		1	件	12.66	12.66	
260		TB-350	50*90*6mm鐵角	熱浸鋅	1		1	件	13.83	13.83	

96 x 96 x 1

 美特鋁質 有限公司 MIDI Aluminium Fabricator Ltd.		工程號: J-837	計算: 鞠章芳	日期: 2019.12.16	送呈: 胡哥						
地盤名稱: 觀塘裕民坊		核對: 謝永林	日期: 2019.12.16	副本:							
地盤用鐵件BM表		項目類別: T1-T5 頂樓,R/F鐵件	批准: Jason	日期:							
BM編號: J837-CW-M01-S-PP002	修改版次:	A/C Code:	鐵件總重量KG: 5211.73	此BM依據資料EI/1310 B 版計算							
序號	修改內容	鐵件圖號	鐵件名稱	顏色	實用	後備	總數	單位	單件/件 (kg)	總重量 (kg)	備注
261		TB-351	50*90*6mm鐵角	熱浸鋅	1		1	件	9.88	9.88	
262		TB-352	50*90*6mm鐵角	熱浸鋅	1		1	件	11.37	11.37	
263		TB-353	50*90*6mm鐵角	熱浸鋅	1		1	件	9.77	9.77	
264		TB-354	50*90*6mm鐵角	熱浸鋅	1		1	件	13.17	13.17	
265		TB-355	50*90*6mm鐵角	熱浸鋅	1		1	件	13.17	13.17	
266		TB-356	50*90*6mm鐵角	熱浸鋅	1		1	件	9.77	9.77	
267		TB-357	50*90*6mm鐵角	熱浸鋅	1		1	件	11.37	11.37	
268		TB-358	50*90*6mm鐵角	熱浸鋅	1		1	件	9.88	9.88	
269		TB-359	50*90*6mm鐵角	熱浸鋅	1		1	件	13.83	13.83	
270		TB-360	50*90*6mm鐵角	熱浸鋅	1		1	件	12.66	12.66	
271		TB-361	50*90*6mm鐵角	熱浸鋅	1		1	件	11.05	11.05	
272		TB-362	50*90*6mm鐵角	熱浸鋅	1		1	件	13.16	13.16	
273		TB-363	50*90*6mm鐵角	熱浸鋅	1		1	件	10.92	10.92	
274		TB-364	50*90*6mm鐵角	熱浸鋅	1		1	件	15.17	15.17	
275		TB-365	50*90*6mm鐵角	熱浸鋅	1		1	件	9.45	9.45	
276		TB-366	50*90*6mm鐵角	熱浸鋅	1		1	件	6.55	6.55	
277		TB-367	50*90*6mm鐵角	熱浸鋅	1		1	件	11.67	11.67	
278		TB-368	50*90*6mm鐵角	熱浸鋅	1		1	件	11.74	11.74	
279		TB-369	50*90*6mm鐵角	熱浸鋅	1		1	件	14.34	14.34	
280		TB-370	50*90*6mm鐵角	熱浸鋅	1		1	件	9.45	9.45	

90 < 9.16

 美特鋁質 有限公司 MIDI Aluminium Fabricator Ltd.		工程號: J-837	計算: 鞠章芳	日期: 2019.12.16	送呈: 胡哥						
地盤名稱: 觀塘裕民坊		核對: 謝永林	日期: 2019.12.16	副本:							
地盤用鐵件BM表		項目類別: T1-T5 頂樓,R/F鐵件	批准: Jason	日期:							
BM編號: J837-CW-M01-S-PP002	修改版次:	A/C Code:	鐵件總重量KG: 5211.73	此BM依據資料EI/1310 B 版計算							
序號	修改內容	鐵件圖號	鐵件名稱	顏色	實用	後備	總數	單位	單件/件 (kg)	總重量 (kg)	備注
281		TB-371	50*90*6mm鐵角	熱浸鋅	1		1	件	8.81	8.81	
282		TB-372	50*90*6mm鐵角	熱浸鋅	1		1	件	11.18	11.18	
283		TB-373	50*90*6mm鐵角	熱浸鋅	1		1	件	9.77	9.77	
284		TB-374	50*90*6mm鐵角	熱浸鋅	1		1	件	10.60	10.60	
285		TB-375	50*90*6mm鐵角	熱浸鋅	1		1	件	8.27	8.27	
286		TB-501	50*90*6mm鐵角	熱浸鋅	1		1	件	9.77	9.77	
287		TB-502	50*90*6mm鐵角	熱浸鋅	1		1	件	13.80	13.80	
288		TB-503	50*90*6mm鐵角	熱浸鋅	1		1	件	8.81	8.81	
289		TB-504	50*90*6mm鐵角	熱浸鋅	1		1	件	10.41	10.41	
290		TB-505	50*90*6mm鐵角	熱浸鋅	1		1	件	8.69	8.69	
291		TB-506	50*90*6mm鐵角	熱浸鋅	1		1	件	8.67	8.67	
292		TB-507	50*90*6mm鐵角	熱浸鋅	1		1	件	13.83	13.83	
293		TB-508	50*90*6mm鐵角	熱浸鋅	1		1	件	13.59	13.59	
294		TB-509	50*90*6mm鐵角	熱浸鋅	1		1	件	10.61	10.61	
295		TB-510	50*90*6mm鐵角	熱浸鋅	1		1	件	11.71	11.71	
296		TB-511	50*90*6mm鐵角	熱浸鋅	1		1	件	13.00	13.00	
297		TB-512	50*90*6mm鐵角	熱浸鋅	1		1	件	10.60	10.60	
298		TB-513	50*90*6mm鐵角	熱浸鋅	1		1	件	13.59	13.59	
299		TB-514	50*90*6mm鐵角	熱浸鋅	1		1	件	13.83	13.83	
300		TB-515	50*90*6mm鐵角	熱浸鋅	1		1	件	9.89	9.89	

90 < 90 x 6

 美特鋁質 有限公司 MIDI Aluminium Fabricator Ltd.		工程號: J-837	計算: 鞠章芳	日期: 2019.12.16	送呈: 胡哥						
地盤名稱: 觀塘裕民坊		核對: 謝永林	日期: 2019.12.16	副本:							
地盤用鐵件BM表		項目類別: T1-T5 頂樓, R/F鐵件	批准: Jason	日期:							
BM編號: J837-CW-M01-S-PP002	修改版次:	A/C Code:	鐵件總重量KG: 5211.73	此BM依據資料EI/1310 B 版計算							
序號	修改內容	鐵件圖號	鐵件名稱	顏色	實用	後備	總數	單位	單件/件 (kg)	總重量 (kg)	備註
301		TB-516	50*90*6mm鐵角	熱浸鋅	1		1	件	11.37	11.37	
302		TB-517	50*90*6mm鐵角	熱浸鋅	1		1	件	11.05	11.05	
303		TB-518	50*90*6mm鐵角	熱浸鋅	1		1	件	9.58	9.58	
304		TB-519	50*90*6mm鐵角	熱浸鋅	1		1	件	7.73	7.73	
305		TB-520	50*90*6mm鐵角	熱浸鋅	1		1	件	7.73	7.73	
306		TB-521	50*90*6mm鐵角	熱浸鋅	1		1	件	12.45	12.45	
307		TB-522	50*90*6mm鐵角	熱浸鋅	1		1	件	8.18	8.18	
308		TB-523	50*90*6mm鐵角	熱浸鋅	1		1	件	11.37	11.37	
309		TB-524	50*90*6mm鐵角	熱浸鋅	1		1	件	7.97	7.97	
310		TB-525	50*90*6mm鐵角	熱浸鋅	1		1	件	13.81	13.81	
311		TB-526	50*90*6mm鐵角	熱浸鋅	1		1	件	13.16	13.16	
312		TB-527	50*90*6mm鐵角	熱浸鋅	1		1	件	11.05	11.05	
313		TB-528	50*90*6mm鐵角	熱浸鋅	1		1	件	11.40	11.40	
314		TB-529	50*90*6mm鐵角	熱浸鋅	1		1	件	11.08	11.08	
315		TB-530	50*90*6mm鐵角	熱浸鋅	1		1	件	6.91	6.91	
316		TB-531	50*90*6mm鐵角	熱浸鋅	1		1	件	6.91	6.91	
317		TB-532	50*90*6mm鐵角	熱浸鋅	1		1	件	8.37	8.37	
318		TB-533	50*90*6mm鐵角	熱浸鋅	1		1	件	12.47	12.47	
319		TB-534	50*90*6mm鐵角	熱浸鋅	1		1	件	10.28	10.28	
320		TB-535	50*90*6mm鐵角	熱浸鋅	1		1	件	9.12	9.12	


96 x 96 x 6

 美特鋁質 有限公司 MIDI Aluminium Fabricator Ltd.		工程號:	J-837	計算:	鞠章芳	日期:	2019.12.16		送呈:	胡哥	
		地盤名稱:	觀塘裕民坊	核對:	謝永林	日期:	2019.12.16		副本:		
地盤用鐵件BM表		項目類別:	T1-T5 頂樓, R/F鐵件	批准:	Jason	日期:					
BM編號:	J837-CW-M01-S-PP002	修改版次:		A/C Code:		鐵件總重量KG:	5211.73		此BM依據資料EI/1310 B 版計算		
序號	修改內容	鐵件圖號	鐵件名稱	顏色	實用	後備	總數	單位	單件/件 (kg)	總重量 (kg)	備注
321		TB-536	50*90*6mm鐵角	熱浸鋅	1		1	件	9.07	9.07	
322		TB-537	50*90*6mm鐵角	熱浸鋅	1		1	件	10.70	10.70	
323		TB-538	50*90*6mm鐵角	熱浸鋅	1		1	件	9.77	9.77	
324		TB-539	50*90*6mm鐵角	熱浸鋅	1		1	件	10.73	10.73	
325		TB-540	50*90*6mm鐵角	熱浸鋅	1		1	件	8.61	8.61	
326		TB-541	50*90*6mm鐵角	熱浸鋅	1		1	件	13.83	13.83	
327		TB-542	50*90*6mm鐵角	熱浸鋅	1		1	件	13.59	13.59	
328		TB-543	50*90*6mm鐵角	熱浸鋅	1		1	件	9.64	9.64	
329		TB-544	50*90*6mm鐵角	熱浸鋅	1		1	件	10.92	10.92	
330		TB-545	50*90*6mm鐵角	熱浸鋅	1		1	件	10.60	10.60	
331		TB-546	50*90*6mm鐵角	熱浸鋅	1		1	件	12.12	12.12	
332		TB-547	50*90*6mm鐵角	熱浸鋅	1		1	件	10.32	10.32	
333		TB-548	50*90*6mm鐵角	熱浸鋅	1		1	件	7.71	7.71	
334		TB-549	50*90*6mm鐵角	熱浸鋅	1		1	件	7.70	7.70	
335		TB-550	50*90*6mm鐵角	熱浸鋅	1		1	件	8.69	8.69	
336		TB-551	50*90*6mm鐵角	熱浸鋅	1		1	件	7.71	7.71	
337		TB-552	50*90*6mm鐵角	熱浸鋅	1		1	件	11.67	11.67	
338		TB-553	50*90*6mm鐵角	熱浸鋅	1		1	件	11.24	11.24	
339		TB-554	50*90*6mm鐵角	熱浸鋅	1		1	件	10.92	10.92	
340		TB-555	50*90*6mm鐵角	熱浸鋅	1		1	件	11.08	11.08	

96 X 90 X 6

 美特鋁質 有限公司 MIDI Aluminium Fabricator Ltd.		工程號:	J-837	計算:	鞠章芳	日期:	2019.12.16		送呈:	胡哥	
		地盤名稱:	觀塘裕民坊	核對:	謝永林	日期:	2019.12.16		副本:		
地盤用鐵件BM表		項目類別:	T1-T5 頂樓,R/F鐵件	批准:	Jason	日期:					
BM編號:	J837-CW-M01-S-PP002	修改版次:		A/C Code:		鐵件總重量KG:	5211.73		此BM依據資料EI/1310 B 版計算		
序號	修改內容	鐵件圖號	鐵件名稱	顏色	實用	後備	總數	單位	單件/件 (kg)	總重量 (kg)	備注
341		TB-556	50*90*6mm鐵角	熱浸鋅	1		1	件	11.24	11.24	
342		TB-557	50*90*6mm鐵角	熱浸鋅	1		1	件	11.67	11.67	
343		TB-558	50*90*6mm鐵角	熱浸鋅	1		1	件	7.71	7.71	
344		TB-559	50*90*6mm鐵角	熱浸鋅	1		1	件	9.64	9.64	
345		TB-560	50*90*6mm鐵角	熱浸鋅	1		1	件	9.64	9.64	
346		TB-561	50*90*6mm鐵角	熱浸鋅	1		1	件	7.71	7.71	
347		TB-562	50*90*6mm鐵角	熱浸鋅	1		1	件	11.67	11.67	
348		TB-563	50*90*6mm鐵角	熱浸鋅	1		1	件	11.24	11.24	
349		TB-564	50*90*6mm鐵角	熱浸鋅	1		1	件	11.08	11.08	
350		TB-565	50*90*6mm鐵角	熱浸鋅	1		1	件	10.60	10.60	
351		TB-566	50*90*6mm鐵角	熱浸鋅	1		1	件	13.29	13.29	
352		TB-567	50*90*6mm鐵角	熱浸鋅	1		1	件	13.14	13.14	
353		TB-568	50*90*6mm鐵角	熱浸鋅	1		1	件	13.83	13.83	
354		TB-569	50*90*6mm鐵角	熱浸鋅	1		1	件	10.43	10.43	
355		TB-570	50*90*6mm鐵角	熱浸鋅	1		1	件	7.17	7.17	
356		TB-571	50*90*6mm鐵角	熱浸鋅	1		1	件	7.97	7.97	
357		TB-572	50*90*6mm鐵角	熱浸鋅	1		1	件	4.23	4.23	
358		TB-573	50*90*6mm鐵角	熱浸鋅	1		1	件	12.26	12.26	
359		TB-574	50*90*6mm鐵角	熱浸鋅	1		1	件	14.20	14.20	
360		TB-575	50*90*6mm鐵角	熱浸鋅	1		1	件	14.20	14.20	

90x90

 美特鋁質 有限公司 MIDI Aluminium Fabricator Ltd.		工程號:	J-837	計算:	鞠章芳	日期:	2019.12.16		送呈:	胡哥	
		地盤名稱:	觀塘裕民坊	核對:	謝永林	日期:	2019.12.16		副本:		
地盤用鐵件BM表		項目類別:	T1-T5 頂樓, R/F鐵件	批准:	Jason	日期:					
BM編號:	J837-CW-M01-S-PP002	修改版次:		A/C Code:		鐵件總重量KG:		5211.73	此BM依據資料E1/1310 B 版計算		
序號	修改內容	鐵件圖號	鐵件名稱	顏色	實用	後備	總數	單位	單件/件 (kg)	總重量 (kg)	備注
361		TB-576	50*90*6mm鐵角	熱浸鋅	1		1	件	9.88	9.88	
362		TB-577	50*90*6mm鐵角	熱浸鋅	1		1	件	11.37	11.37	
363		TB-578	50*90*6mm鐵角	熱浸鋅	1		1	件	13.03	13.03	
364		TB-579	50*90*6mm鐵角	熱浸鋅	1		1	件	8.11	8.11	
365		TB-580	50*90*6mm鐵角	熱浸鋅	1		1	件	12.55	12.55	
366		TB-581	50*90*6mm鐵角	熱浸鋅	1		1	件	12.87	12.87	
367		TB-582	50*90*6mm鐵角	熱浸鋅	1		1	件	9.17	9.17	
368		TB-583	50*90*6mm鐵角	熱浸鋅	1		1	件	8.16	8.16	
369		TB-584	50*90*6mm鐵角	熱浸鋅	1		1	件	8.16	8.16	
370		TB-585	50*90*6mm鐵角	熱浸鋅	1		1	件	9.01	9.01	
371		TB-586	50*90*6mm鐵角	熱浸鋅	1		1	件	5.75	5.75	
372		ST-AG1001	100*75*8mm鐵角	熱浸鋅	240	12	252	件	1.05	264.97	rs x 75 x 8
373		TC-101	100*75*8mm鐵角	熱浸鋅	1		1	件	12.93	12.93	
374		TC-102	100*75*8mm鐵角	熱浸鋅	1		1	件	23.45	23.45	
375		TC-103	100*75*8mm鐵角	熱浸鋅	1		1	件	17.14	17.14	
376		TC-104	100*75*8mm鐵角	熱浸鋅	1		1	件	12.93	12.93	
377		TC-105	100*75*8mm鐵角	熱浸鋅	1		1	件	15.56	15.56	
378		TC-106	100*75*8mm鐵角	熱浸鋅	1		1	件	11.15	11.15	
379		TC-107	100*75*8mm鐵角	熱浸鋅	1		1	件	20.35	20.35	
380		TC-108	100*75*8mm鐵角	熱浸鋅	1		1	件	12.93	12.93	

60 x 75 x 6

 美特鋁質 有限公司 MIDI Aluminium Fabricator Ltd.		工程號: J-837	計算: 鞠章芳	日期: 2019.12.16	送呈: 胡哥						
地盤名稱: 觀塘裕民坊		核對: 謝永林	日期: 2019.12.16	副本:							
地盤用鐵件BM表		項目類別: T1-T5 頂樓,R/F鐵件	批准: Jason	日期:							
BM編號: J837-CW-M01-S-PP002	修改版次:	A/C Code:	鐵件總重量KG: 5211.73	此BM依據資料EI/1310 B 版計算							
序號	修改內容	鐵件圖號	鐵件名稱	顏色	實用	後備	總數	單位	單件/件 (kg)	總重量 (kg)	備注
381		TC-109	100*75*8mm鐵角	熱浸鋅	1		1	件	12.93	12.93	
382		TC-110	100*75*8mm鐵角	熱浸鋅	1		1	件	17.14	17.14	
383		TC-111	100*75*8mm鐵角	熱浸鋅	1		1	件	17.14	17.14	
384		TC-112	100*75*8mm鐵角	熱浸鋅	1		1	件	13.46	13.46	
385		TC-113	100*75*8mm鐵角	熱浸鋅	1		1	件	15.56	15.56	
386		TC-114	100*75*8mm鐵角	熱浸鋅	1		1	件	13.46	13.46	
387		TC-115	100*75*8mm鐵角	熱浸鋅	1		1	件	13.46	13.46	
388		TC-116	100*75*8mm鐵角	熱浸鋅	1		1	件	15.56	15.56	
389		TC-117	100*75*8mm鐵角	熱浸鋅	1		1	件	15.56	15.56	
390		TC-118	100*75*8mm鐵角	熱浸鋅	1		1	件	13.72	13.72	
391		TC-119	100*75*8mm鐵角	熱浸鋅	1		1	件	13.72	13.72	
392		TC-120	100*75*8mm鐵角	熱浸鋅	1		1	件	15.56	15.56	
393		TC-121	100*75*8mm鐵角	熱浸鋅	1		1	件	17.14	17.14	
394		TC-122	100*75*8mm鐵角	熱浸鋅	1		1	件	12.93	12.93	
395		TC-201	100*75*8mm鐵角	熱浸鋅	1		1	件	19.03	19.03	
396		TC-202	100*75*8mm鐵角	熱浸鋅	1		1	件	13.46	13.46	
397		TC-203	100*75*8mm鐵角	熱浸鋅	1		1	件	15.56	15.56	
398		TC-204	100*75*8mm鐵角	熱浸鋅	1		1	件	15.56	15.56	
399		TC-205	100*75*8mm鐵角	熱浸鋅	1		1	件	13.46	13.46	
400		TC-206	100*75*8mm鐵角	熱浸鋅	1		1	件	13.46	13.46	

60x75x6

 美特鋁質 有限公司 MIDI Aluminium Fabricator Ltd.		工程號:	J-837	計算:	鞠章芳	日期:	2019.12.16		送呈:	胡哥	
		地盤名稱:	觀塘裕民坊	核對:	謝永林	日期:	2019.12.16		副本:		
地盤用鐵件BM表		項目類別:	TI-T5 頂樓,R/F鐵件	批准:	Jason	日期:					
		BM編號:	J837-CW-M01-S-PP002	修改版次:		A/C Code:		鐵件總重量KG:	5211.73	此BM依據資料EI/1310 B 版計算	
序號	修改內容	鐵件圖號	鐵件名稱	顏色	實用	後備	總數	單位	單件/件 (kg)	總重量 (kg)	備注
401		TC-207	100*75*8mm鐵角	熱浸鋅	1		1	件	15.56	15.56	
402		TC-208	100*75*8mm鐵角	熱浸鋅	1		1	件	15.56	15.56	
403		TC-209	100*75*8mm鐵角	熱浸鋅	1		1	件	15.56	15.56	
404		TC-210	100*75*8mm鐵角	熱浸鋅	1		1	件	17.14	17.14	
405		TC-211	100*75*8mm鐵角	熱浸鋅	1		1	件	12.93	12.93	
406		TC-212	100*75*8mm鐵角	熱浸鋅	1		1	件	12.93	12.93	
407		TC-213	100*75*8mm鐵角	熱浸鋅	1		1	件	17.14	17.14	
408		TC-214	100*75*8mm鐵角	熱浸鋅	1		1	件	15.56	15.56	
409		TC-215	100*75*8mm鐵角	熱浸鋅	1		1	件	12.93	12.93	
410		TC-216	100*75*8mm鐵角	熱浸鋅	1		1	件	17.14	17.14	
411		TC-217	100*75*8mm鐵角	熱浸鋅	1		1	件	12.67	12.67	
412		TC-218	100*75*8mm鐵角	熱浸鋅	1		1	件	15.56	15.56	
413		TC-219	100*75*8mm鐵角	熱浸鋅	1		1	件	15.56	15.56	
414		TC-220	100*75*8mm鐵角	熱浸鋅	1		1	件	14.38	14.38	
415		TC-221	100*75*8mm鐵角	熱浸鋅	1		1	件	14.38	14.38	
416		TC-222	100*75*8mm鐵角	熱浸鋅	1		1	件	15.56	15.56	
417		TC-301	100*75*8mm鐵角	熱浸鋅	1		1	件	14.51	14.51	
418		TC-302	100*75*8mm鐵角	熱浸鋅	1		1	件	17.14	17.14	
419		TC-303	100*75*8mm鐵角	熱浸鋅	1		1	件	17.14	17.14	
420		TC-304	100*75*8mm鐵角	熱浸鋅	1		1	件	13.46	13.46	

(00 x 75 x 6)


 美特鋁質 有限公司 MIDI Aluminium Fabricator Ltd.		工程號:	J-837	計算:	鞠章芳	日期:	2019.12.16		送呈:	胡哥	
		地盤名稱:	觀塘裕民坊	核對:	謝永林	日期:	2019.12.16		副本:		
地盤用鐵件BM表		項目類別:	T1-T5 頂樓,R/F鐵件	批准:	Jason	日期:					
		BM編號:	J837-CW-M01-S-PP002	修改版次:		A/C Code:		鐵件總重量KG:	5211.73	此BM依據資料EI/1310 B 版計算	
序號	修改內容	鐵件圖號	鐵件名稱	顏色	實用	後備	總數	單位	單件/件 (kg)	總重量 (kg)	備注
421		TC-305	100*75*8mm鐵角	熱浸鋅	1		1	件	17.14	17.14	
422		TC-306	100*75*8mm鐵角	熱浸鋅	1		1	件	13.46	13.46	
423		TC-307	100*75*8mm鐵角	熱浸鋅	1		1	件	13.46	13.46	
424		TC-308	100*75*8mm鐵角	熱浸鋅	1		1	件	15.56	15.56	
425		TC-309	100*75*8mm鐵角	熱浸鋅	1		1	件	15.56	15.56	
426		TC-310	100*75*8mm鐵角	熱浸鋅	1		1	件	15.56	15.56	
427		TC-311	100*75*8mm鐵角	熱浸鋅	1		1	件	13.46	13.46	
428		TC-312	100*75*8mm鐵角	熱浸鋅	1		1	件	15.56	15.56	
429		TC-313	100*75*8mm鐵角	熱浸鋅	1		1	件	13.46	13.46	
430		TC-314	100*75*8mm鐵角	熱浸鋅	1		1	件	15.56	15.56	
431		TC-315	100*75*8mm鐵角	熱浸鋅	1		1	件	17.14	17.14	
432		TC-316	100*75*8mm鐵角	熱浸鋅	1		1	件	12.93	12.93	
433		TC-317	100*75*8mm鐵角	熱浸鋅	1		1	件	12.93	12.93	
434		TC-318	100*75*8mm鐵角	熱浸鋅	1		1	件	17.14	17.14	
435		TC-319	100*75*8mm鐵角	熱浸鋅	1		1	件	15.58	15.58	
436		TC-320	100*75*8mm鐵角	熱浸鋅	1		1	件	12.93	12.93	
437		TC-501	100*75*8mm鐵角	熱浸鋅	1		1	件	13.46	13.46	
438		TC-502	100*75*8mm鐵角	熱浸鋅	1		1	件	17.40	17.40	
439		TC-503	100*75*8mm鐵角	熱浸鋅	1		1	件	17.40	17.40	
440		TC-504	100*75*8mm鐵角	熱浸鋅	1		1	件	12.93	12.93	

60 x 75 x 6



 美特鋁質 有限公司 MIDI Aluminium Fabricator Ltd.		工程號:	J-837	計算:	鞠章芳	日期:	2019.12.16		送呈:	胡哥	
		地盤名稱:	觀塘裕民坊	核對:	謝永林	日期:	2019.12.16		副本:		
地盤用鐵件BM表		項目類別:	TL-T5 頂樓,R/F鐵件	批准:	Jason	日期:					
BM編號:	J837-CW-M01-S-PP002	修改版次:		A/C Code:		鐵件總重量KG:	5211.73		此BM依據資料EI/1310 B 版計算		
序號	修改內容	鐵件圖號	鐵件名稱	顏色	實用	後備	總數	單位	單件/件 (kg)	總重量 (kg)	備注
441		TC-505	100*75*8mm鐵角	熱浸鋅	1		1	件	12.93	12.93	
442		TC-506	100*75*8mm鐵角	熱浸鋅	1		1	件	17.40	17.40	
443		TC-507	100*75*8mm鐵角	熱浸鋅	1		1	件	17.40	17.40	
444		TC-508	100*75*8mm鐵角	熱浸鋅	1		1	件	12.41	12.41	
445		TC-509	100*75*8mm鐵角	熱浸鋅	1		1	件	12.41	12.41	
446		TC-510	100*75*8mm鐵角	熱浸鋅	1		1	件	16.51	16.51	
447		TC-511	100*75*8mm鐵角	熱浸鋅	1		1	件	13.46	13.46	
448		TC-512	100*75*8mm鐵角	熱浸鋅	1		1	件	15.82	15.82	
449		TC-513	100*75*8mm鐵角	熱浸鋅	1		1	件	15.56	15.56	
450		TC-514	100*75*8mm鐵角	熱浸鋅	1		1	件	13.46	13.46	
451		TC-515	100*75*8mm鐵角	熱浸鋅	1		1	件	13.46	13.46	
452		TC-516	100*75*8mm鐵角	熱浸鋅	1		1	件	15.56	15.56	
453		TC-517	100*75*8mm鐵角	熱浸鋅	1		1	件	15.56	15.56	
454		TC-518	100*75*8mm鐵角	熱浸鋅	1		1	件	13.46	13.46	
455		TC-519	100*75*8mm鐵角	熱浸鋅	1		1	件	13.46	13.46	
456		TC-520	100*75*8mm鐵角	熱浸鋅	1		1	件	15.56	15.56	
457		TC-521	100*75*8mm鐵角	熱浸鋅	1		1	件	20.82	20.82	
458		TC-522	100*75*8mm鐵角	熱浸鋅	1		1	件	13.06	13.06	
459		TC-523	100*75*8mm鐵角	熱浸鋅	1		1	件	12.93	12.93	
460			100*75*8mm鐵角	合計:			755		4921.20	5211.73	

721 1366 11K2573


圖則登記表 DRAWING REGISTER				
工程名稱 Project Title: 觀塘裕民坊		年	接收日期 Receiving Date (適用於客戶圖則)	
幕牆 T1-T5, R/F (頂樓)鐵件拆圖			月	
工程編號 Project No: J-837		日		
分發予 Distributed To		發出日期 Issued Date		
		年	19	
		月	12	
		日	17	
圖則編號 Drg. No.	圖則名稱 Drawing Title	修訂編號 Revision No.		
ST-AG001	鐵角拆圖	1	-	
TA-101(1 of 2)	鐵角拆圖	2	-	
TA-101(2 of 2)	鐵角拆圖數據表	3	-	
TA-101a(1 of 2)	鐵角拆圖	4	-	
TA-101a(2 of 2)	鐵角拆圖數據表	5	-	
TB-101(1 of 9)	鐵角拆圖	6	-	
TB-101(2 of 9)	鐵角拆圖數據表	7	-	
TB-101(3 of 9)	鐵角拆圖數據表	8	-	
TB-101(4 of 9)	鐵角拆圖數據表	9	-	
TB-101(5 of 9)	鐵角拆圖數據表	10	-	
TB-101(6 of 9)	鐵角拆圖數據表	11	-	
TB-101(7 of 9)	鐵角拆圖數據表	12	-	
TB-101(8 of 9)	鐵角拆圖數據表	13	-	
TB-101(9 of 9)	鐵角拆圖數據表	14	-	
ST-AG1001	鐵角拆圖	15	-	
TC-101(1 of 3)	鐵角拆圖	16	-	
TC-101(2 of 3)	鐵角拆圖數據表	17	-	
TC-101(3 of 3)	鐵角拆圖數據表	18	-	
T1-R/F	位置圖	19	-	
T1-50/F	位置圖	20	-	
T2-R/F	位置圖	21	-	
T2-55/F	位置圖	22	-	
T3-R/F	位置圖	23	-	
T3-52/F	位置圖	24	-	
T5-R/F	位置圖	25	-	
T5-51/F	位置圖	26	-	

 美特鋁質有限公司 MIDI Aluminium Fabricator Ltd.				使用位置	樓層	數量	後備
工程號	J-837	地盤	觀塘裕民坊	T1-T5	R/F (頂樓)	39	5

廠組裝地盤用

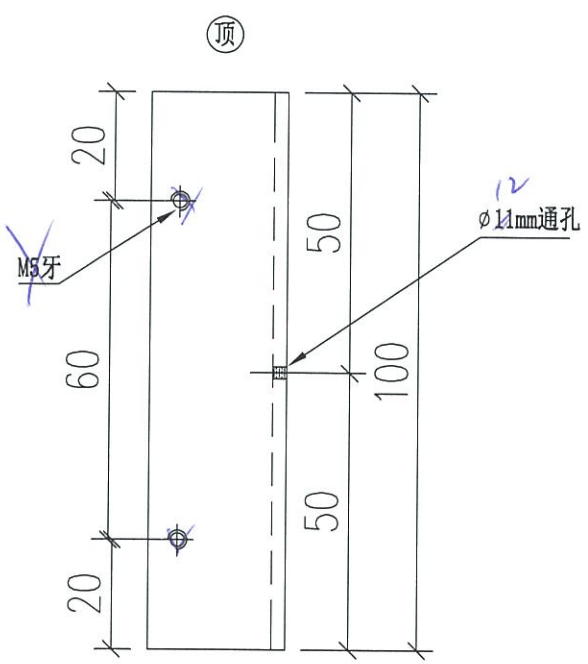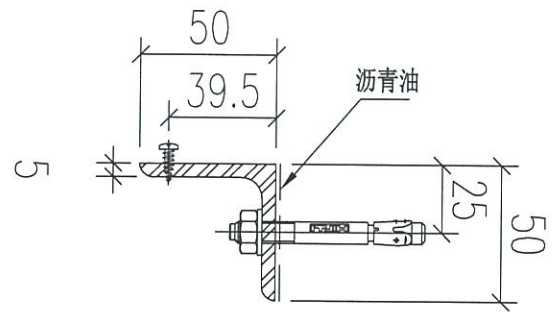

Bracket

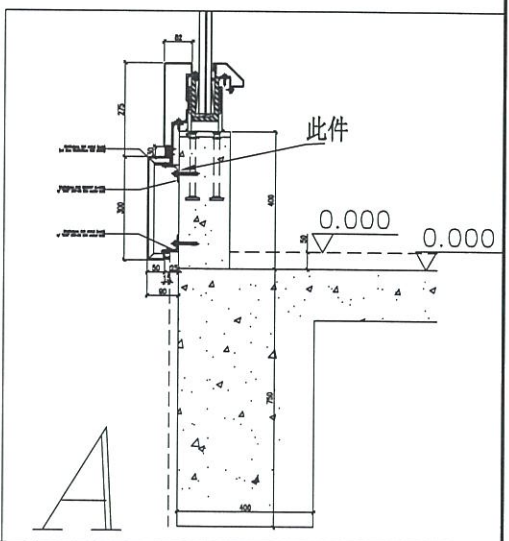

重量: 0.37kg



名稱	鐵角拆圖	制圖	鞠章芳	2019.12.9	修改		
材料	50x50x5mm鐵角 ✓	復核	謝永林	2019.12.10	日期		
顏色	熱浸鋅+瀝青油	批准	Jason		圖號	ST-AG001	

EG-DWG3

美特鋁質 有限公司
MIDI Aluminium Fabricator Ltd.


工程號 J-837 地盤 觀塘裕民坊

廠組裝地盤用

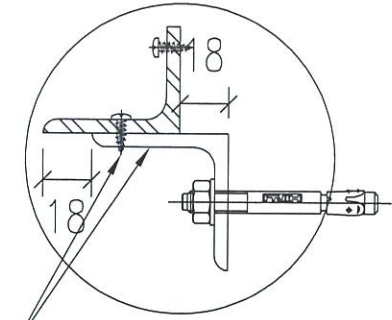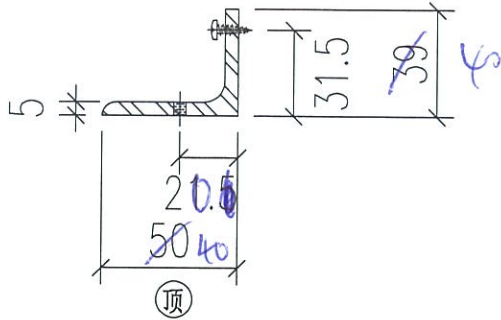


M5*15mm圓頭機絲 廠修ST-AG001

地盤件

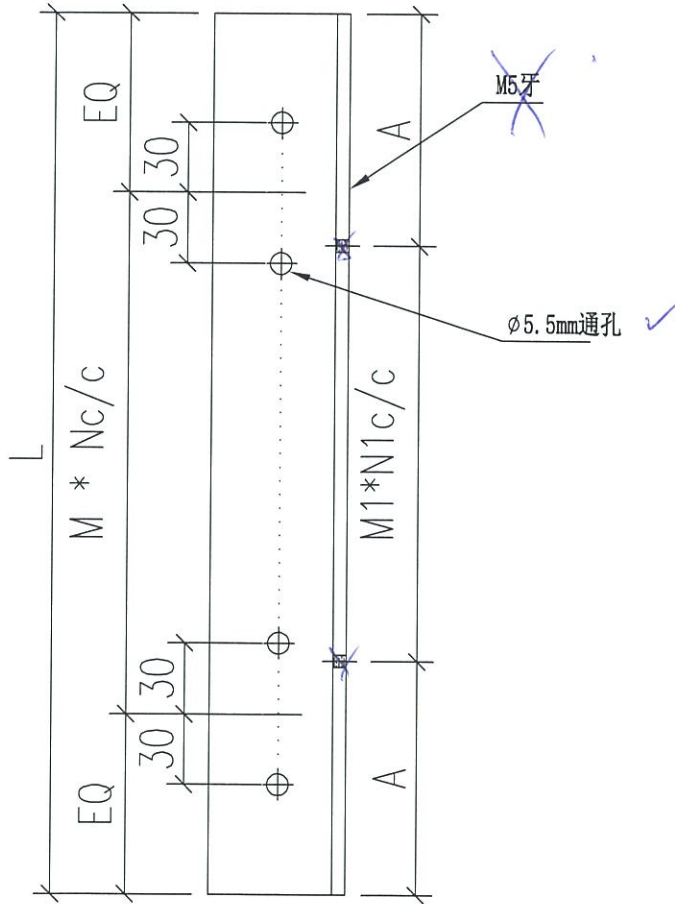

透光

40x40x5
cut from 50x50x5

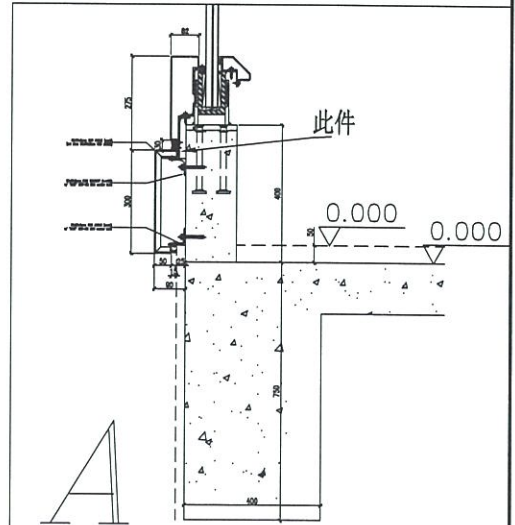

名稱	鐵角拆圖	制圖	鞠章芳	2019.12.9	修改		
材料	50x39x5mm鐵角	復核	謝永林	2019.12.10	日期		
顏色	熱浸鋅+瀝青油	批准	Jason		圖號	TA-101 (1 of 2)	

EG-DWG3

	美特鋁質 有限公司 MIDI Aluminium Fabricator Ltd.	
---	--	--

工程號	J-837	地盤	觀塘裕民坊
-----	-------	----	-------

物料編號	L	M	* N	EQ	M1	*	N1	A	數量	使用位置	樓層
TA-101	1395	2	600	97.5	4	*	300	97.5	1	T1-D	ROOF
TA-102	1810	2	600	305	5	*	300	155	1	T1-A	ROOF
TA-103	1545	2	600	172.5	4	*	300	172.5	1	T1-D	50/F
TA-201	755	1	600	77.5	2	*	300	77.5	1	T2-G	ROOF
TA-202	1070	1	600	235	3	*	300	85	1	T2-N	ROOF
TA-203	1200	1	600	300	3	*	300	150	1	T2-N	ROOF
TA-204	835	1	600	117.5	2	*	300	117.5	1	T2-L	ROOF
TA-204	835	1	600	117.5	2	*	300	117.5	1	T2-K	ROOF
TA-301	510	1	300	105	1	*	300	105	1	T3-H	ROOF
TA-302	400	1	200	100	1	*	300	50	1	T3-H	ROOF
TA-303	1495	2	600	147.5	4	*	300	147.5	2	T3-D	ROOF
TA-304	615	1	300	157.5	1	*	300	157.5	1	T3-J	52/F
TA-501	1095	1	600	247.5	3	*	300	97.5	1	T5-A	ROOF
TA-502	1520	2	600	160	4	*	300	160	1	T5-C	51/F
TA-503	1840	2	600	320	5	*	300	170	1	T5-C	51/F

4.24.28



名稱	鐵角拆圖 (數據表)	制圖	鞠章芳	2019.12.9	修改		
材料	50x39x5mm鐵角	復核	謝泳林	2019.12.10	日期		
顏色	熱浸鋅+瀝青油	批准	Jason		圖號	TA-101 (2 of 2)	

EG-DWG3



美特鋁質 有限公司
 MIDI Aluminium Fabricator Ltd.

工程號 J-837 地盤 觀塘裕民坊

地盤用

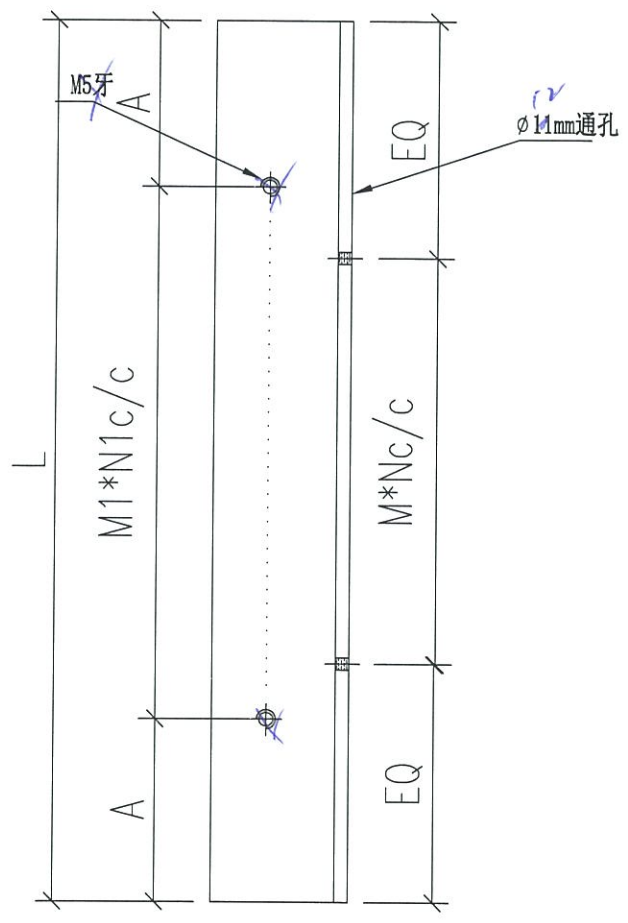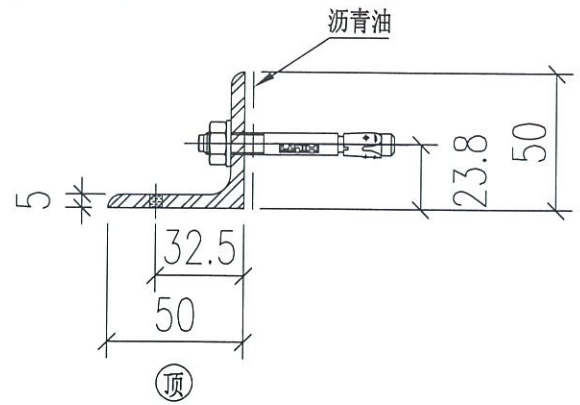

通光

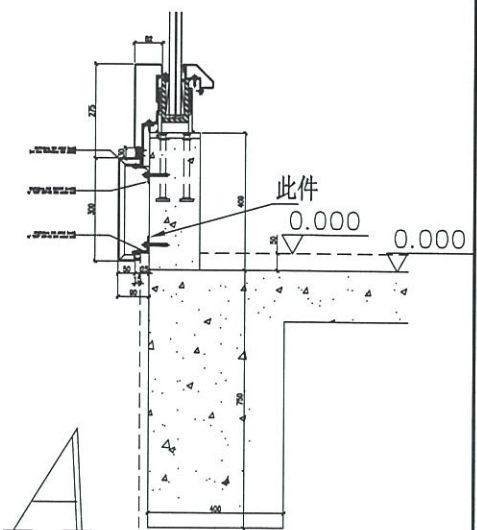

~~50x50x5~~
 50x50x5

名稱	鐵角拆圖	制圖	鞠章芳	2019.12.9	修改		
材料	50x50x5mm鐵角 ✓	復核	謝永林	2019.12.10	日期		
顏色	熱浸鋅+瀝青油	批准	Jason		圖號	TA-101a (1 of 2)	

EG-DWG3

	美特鋁質有限公司 MIDI Aluminium Fabricator Ltd.	
---	--	--

工程號	J-837	地盤	觀塘裕民坊
-----	-------	----	-------

物料編號	L	M	* N	EQ	M1	*	N1	A	數量	使用位置	樓層
TA-101a	1395	2	600	97.5	4	*	300	97.5	1	T1-D	ROOF
TA-102a	1810	2	600	305	5	*	300	155	1	T1-A	ROOF
TA-103a	1545	2	600	172.5	4	*	300	172.5	1	T1-D	50/F
TA-201a	755	1	600	77.5	2	*	300	77.5	1	T2-G	ROOF
TA-202a	1070	1	600	235	3	*	300	85	1	T2-N	ROOF
TA-203a	1200	1	600	300	3	*	300	150	1	T2-N	ROOF
TA-204a	835	1	600	117.5	2	*	300	117.5	1	T2-L	ROOF
TA-204a	835	1	600	117.5	2	*	300	117.5	1	T2-K	ROOF
TA-301a	510	1	300	105	1	*	300	105	1	T3-H	ROOF
TA-302a	400	1	200	100	1	*	300	50	1	T3-H	ROOF
TA-303a	1495	2	600	147.5	4	*	300	147.5	2	T3-D	ROOF
TA-304a	615	1	300	157.5	1	*	300	157.5	1	T3-J	52/F
TA-501a	1095	1	600	247.5	3	*	300	97.5	1	T5-A	ROOF
TA-502a	1520	2	600	160	4	*	300	160	1	T5-C	51/F
TA-503a	1840	2	600	320	5	*	300	170	1	T5-C	51/F




50x50x5

名稱	鐵角拆圖 (數據表)	制圖	鞠章芳	2019.12.9	修改		
材料	50x50x5mm鐵角 ✓	復核	謝永林	2019.12.10	日期		
顏色	熱浸鋅+瀝青油	批准	Jason		圖號	TA-101a(2 of 2)	


美特鋁質 有限公司
 MIDI Aluminium Fabricator Ltd.


工程號	J-837	地盤	觀塘裕民坊
-----	-------	----	-------

地盘用

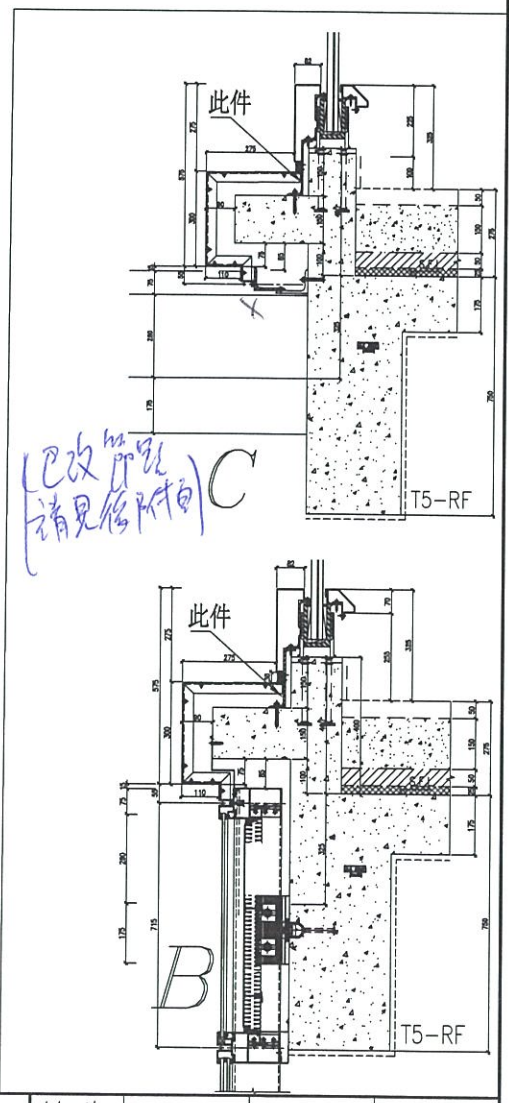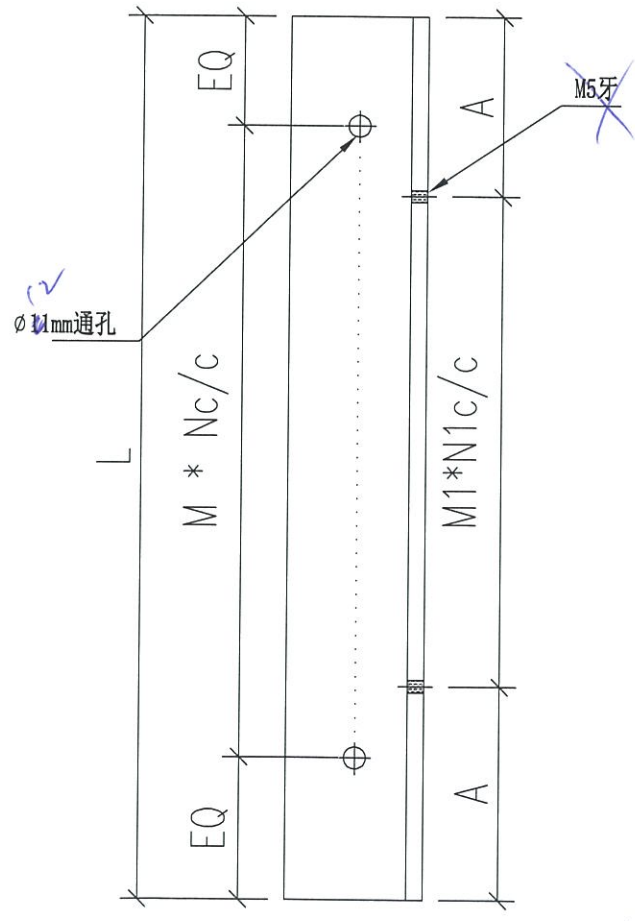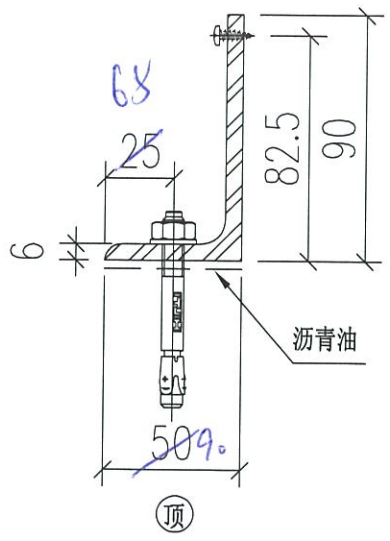

名稱	鐵角拆圖	制圖	鞠章芳	2019.12.9	修改		
材料	90x90x6mm鐵角	復核	謝永林	2019.12.10	日期		
顏色	熱浸鋅+瀝青油	批准	Jason		圖號	TB-101 (1 of 9)	

EG-DWG3

 美特鋁質有限公司 MIDI Aluminium Fabricator Ltd.												
工程號		J-837		地盤		觀塘裕民坊						
物料編號	L	M	X	N	EQ	M1	X	N1	A	數量	位置	樓層
TB-101	495.0	1	X	300	97.5	1	X	300	97.5	1	T1CW-H-1	R/F
TB-102	1700.0	2	X	600	250.0	5	X	300	100.0	1	T1CW-H-1	R/F
TB-103	495.0	1	X	300	97.5	1	X	300	97.5	1	T1CW-H-1	R/F
TB-104	495.0	1	X	300	97.5	1	X	300	97.5	1	T1CW-G-2	R/F
TB-105	1700.0	2	X	600	250.0	5	X	300	100.0	1	T1CW-G-2	R/F
TB-106	495.0	1	X	300	97.5	1	X	300	97.5	1	T1CW-G-2	R/F
TB-107	370.5	1	X	300	35.25	1	X	300	35.25	1	T1CW-G-1	R/F
TB-108	2017.5	3	X	600	108.75	6	X	300	108.75	1	T1CW-G-1	R/F
TB-109	1290.0	2	X	600	45.00	4	X	300	45.00	1	T1CW-G-1	R/F
TB-110	1515.0	2	X	600	157.50	4	X	300	157.50	1	T1CW-G-1	R/F
TB-111	2202.5	3	X	600	201.25	7	X	300	51.25	1	T1CW-G-1	R/F
TB-112	2110.0	3	X	600	155.00	6	X	300	155.00	1	T1CW-G-1	R/F
TB-113	1283.5	2	X	600	41.75	4	X	300	41.75	1	T1CW-G-1	R/F
TB-114	944.0	1	X	600	172.00	2	X	300	172.00	1	T1CW-F-2	R/F
TB-115	1647.5	1	X	600	523.75	5	X	300	73.75	1	T1CW-F-2	R/F
TB-116	1707.5	2	X	600	253.75	5	X	300	103.75	1	T1CW-F-2	R/F
TB-117	2000.0	3	X	600	100.00	6	X	300	100.00	1	T1CW-F-2	R/F
TB-118	1510.0	2	X	600	155.00	4	X	300	155.00	1	T1CW-F-2	R/F
TB-119	1450.0	2	X	600	125.00	4	X	300	125.00	1	T1CW-E-2	R/F
TB-120	2182.5	3	X	600	191.25	7	X	300	41.25	1	T1CW-E-2	R/F
TB-121	1490.0	2	X	600	145.00	4	X	300	145.00	1	T1CW-E-1	R/F
TB-122	957.5	1	X	600	178.75	2	X	300	178.75	1	T1CW-E-1	R/F
TB-123	1290.0	2	X	600	45.00	4	X	300	45.00	1	T1CW-E-1	R/F
TB-124	1682.5	2	X	600	241.25	5	X	300	91.25	1	T1CW-E-1	R/F
TB-125	1830.0	2	X	600	315.00	5	X	300	165.00	1	T1CW-D-1	R/F
TB-126	1532.5	2	X	600	166.25	4	X	300	166.25	1	T1CW-D-1	R/F
TB-127	1207.5	1	X	600	303.75	3	X	300	153.75	1	T1CW-D-1	R/F
TB-128	1472.5	2	X	600	136.25	4	X	300	136.25	1	T1CW-D-1	R/F
TB-129	1557.5	2	X	600	178.75	4	X	300	178.75	1	T1CW-D-1	R/F
TB-130	1850.0	2	X	600	325.00	5	X	300	175.00	1	T1CW-D-1	R/F
TB-131	1584.0	2	X	600	192.00	5	X	300	42.00	1	T1CW-D-1	R/F
TB-132	1764.0	2	X	600	282.00	5	X	300	132.00	1	T1CW-D-1	R/F
TB-133	1659.5	2	X	600	229.75	5	X	300	79.75	1	T1CW-D-1	R/F
TB-134	1750.0	2	X	600	275.00	5	X	300	125.00	1	T1CW-D-1	50/F
TB-135	1770.0	2	X	600	285.00	5	X	300	135.00	1	T1CW-A-3	50/F
TB-136	2284.0	3	X	600	242.00	7	X	300	92.00	1	T1CW-A-3	50/F
TB-137	2236.0	3	X	600	218.00	7	X	300	68.00	1	T1CW-A-3	50/F
TB-138	2052.5	3	X	600	126.25	6	X	300	126.25	1	T1CW-A-3	50/F
TB-139	1850.0	2	X	600	325.00	5	X	300	175.00	1	T1CW-A-2	R/F
TB-140	1075.0	1	X	600	237.50	3	X	300	87.50	1	T1CW-A-2	R/F
TB-141	1772.5	2	X	600	286.25	5	X	300	136.25	1	T1CW-A-2	R/F
TB-142	997.5	1	X	600	198.75	3	X	300	48.75	1	T1CW-A-2	R/F
TB-143	1490.0	2	X	600	145.00	4	X	300	145.00	1	T1CW-A-2	R/F
TB-144	502.5	1	X	300	101.25	1	X	300	101.25	1	T1CW-A-1	R/F
TB-145	1900.5	3	X	600	50.25	6	X	300	50.25	1	T1CW-A-1	R/F
TB-146	1280.0	2	X	600	40.00	4	X	300	40.00	1	T1CW-A-1	R/F
TB-147	1895.0	3	X	600	47.50	6	X	300	47.50	1	T1CW-A-1	R/F

名稱	鐵角拆圖(數據表)	制圖	鞠章芳	2019.12.9	修改		
材料	∠50x90x6mm鐵角	復核	謝永林	2019.12.10	日期		
顏色	熱浸鋅+瀝青油	批准	Jason		圖號	TB-101(2 of 9)	

EG-DWG3




美特鋁質 有限公司
MIDI Aluminium Fabricator Ltd.

工程號 J-837 地盤 觀塘裕民坊

物料編號	L	M	X	N	EQ	M1	X	N1	A	數量	位置	樓層
TB-148	2375.0	3	X	600	287.50	7	X	300	137.50	1	T1CW-B-3	R/F
TB-149	1490.0	2	X	600	145.00	4	X	300	145.00	1	T1CW-B-2	R/F
TB-150	997.5	1	X	600	198.75	3	X	300	48.75	1	T1CW-B-2	R/F
TB-151	1290.0	2	X	600	45.00	4	X	300	45.00	1	T1CW-B-2	R/F
TB-152	1990.0	3	X	600	95.00	6	X	300	95.00	1	T1CW-B-2	R/F
TB-153	1657.5	2	X	600	228.75	5	X	300	78.75	1	T1CW-B-2	R/F
TB-154	665.0	1	X	600	32.50	2	X	300	32.50	1	T1CW-B-2	R/F
TB-155	1900.0	3	X	600	50.00	6	X	300	50.00	1	T1CW-B-1	R/F
TB-156	2190.0	3	X	600	195.00	7	X	300	45.00	1	T1CW-B-1	R/F
TB-157	1240.0	1	X	600	320.00	3	X	300	170.00	1	T1CW-B-1	R/F
TB-158	1810.0	2	X	600	305.00	5	X	300	155.00	1	T1CW-C-1	R/F
TB-159	1730.0	2	X	600	265.00	5	X	300	115.00	1	T1CW-C-1	R/F
TB-160	2057.5	3	X	600	128.75	6	X	300	128.75	1	T1CW-C-1	R/F
TB-161	2165.0	3	X	600	182.50	7	X	300	32.50	1	T1CW-C-1	R/F
TB-162	1357.5	2	X	600	78.75	4	X	300	78.75	1	T1CW-C-1	R/F
TB-163	1310.0	2	X	600	55.00	4	X	300	55.00	1	T1CW-C-1	R/F
TB-164	1710.0	2	X	600	255.00	5	X	300	105.00	1	T1CW-M-2	R/F
TB-165	1830.0	2	X	600	315.00	5	X	300	165.00	1	T1CW-M-2	R/F
TB-166	1757.5	2	X	600	278.75	5	X	300	128.75	1	T1CW-M-1	R/F
TB-167	1207.5	1	X	600	303.75	3	X	300	153.75	1	T1CW-M-1	R/F
TB-168	1510.0	2	X	600	155.00	4	X	300	155.00	1	T1CW-M-1	R/F
TB-169	1510.0	2	X	600	155.00	4	X	300	155.00	1	T1CW-L-2	R/F
TB-170	1207.5	1	X	600	303.75	3	X	300	153.75	1	T1CW-L-2	R/F
TB-171	1757.5	2	X	600	278.75	5	X	300	128.75	1	T1CW-L-2	R/F
TB-172	1830.0	2	X	600	315.00	5	X	300	165.00	1	T1CW-L-1	R/F
TB-173	1710.0	2	X	600	255.00	5	X	300	105.00	1	T1CW-L-1	R/F
TB-174	1710.0	2	X	600	255.00	5	X	300	105.00	1	T1CW-K-2	R/F
TB-175	1830.0	2	X	600	315.00	5	X	300	165.00	1	T1CW-K-2	R/F
TB-176	1757.5	2	X	600	278.75	5	X	300	128.75	1	T1CW-K-1	R/F
TB-177	907.5	1	X	600	153.75	2	X	300	153.75	1	T1CW-K-1	R/F
TB-178	1485.0	2	X	600	142.50	4	X	300	142.50	1	T1CW-K-1	R/F
TB-179	1485.0	2	X	600	142.50	4	X	300	142.50	1	T1CW-J-2	R/F
TB-180	907.5	1	X	600	153.75	2	X	300	153.75	1	T1CW-J-2	R/F
TB-181	1757.5	2	X	600	278.75	5	X	300	128.75	1	T1CW-J-2	R/F
TB-182	1830.0	2	X	600	315.00	5	X	300	165.00	1	T1CW-J-1	R/F
TB-183	1735.0	2	X	600	267.50	5	X	300	117.50	1	T1CW-J-1	R/F
TB-184	1910.0	3	X	600	55.00	6	X	300	55.00	1	T1CW-H-2	R/F
TB-185	1730.0	2	X	600	265.00	5	X	300	115.00	1	T1CW-H-2	R/F
TB-186	1982.5	3	X	600	91.25	6	X	300	91.25	1	T1CW-H-2	R/F
TB-187	1515.0	2	X	600	157.50	4	X	300	157.50	1	T1CW-H-2	R/F
TB-188	1897.5	1	X	600	648.75	3	X	300	498.75	1	T1CW-H-2	R/F
TB-189	1489.5	2	X	600	144.75	4	X	300	144.75	1	T1CW-H-2	R/F
TB-190	1395.0	2	X	600	97.50	4	X	300	97.50	1	T1CW-A	R/F
TB-191	1577.5	2	X	600	188.75	5	X	300	38.75	1	T1CW-A	R/F
TB-192	1577.5	2	X	600	188.75	5	X	300	38.75	1	T1CW-A	R/F
TB-193	1395.0	2	X	600	97.50	4	X	300	97.50	1	T1CW-A	R/F
名稱	鐵角拆圖(數據表)					制圖	鞠章芳		2019.12.9	修改		
材料	4050x90x6mm鐵角					復核	謝永林		2019.12.10	日期		
顏色	熱浸鋅+瀝青油					批准	Jason			圖號	TB-101(3 of 9)	

EG-DWG3

 美特鋁質 有限公司 MIDI Aluminium Fabricator Ltd.												
工程號	J-837	地盤	觀塘裕民坊									
物料編號	L	M	X	N	EQ	M1	X	N1	A	數量	位置	樓層
TB-201	510.0	1	X	300	105.00	1	X	300	105.00	1	T2CW-H-1	R/F
TB-202	1910.0	3	X	600	55.00	6	X	300	55.00	1	T2CW-H-1	R/F
TB-203	1397.5	2	X	600	98.75	4	X	300	98.75	1	T2CW-H-1	R/F
TB-204	2365.0	3	X	600	282.50	7	X	300	132.50	1	T2CW-H-1	R/F
TB-205	2265.0	3	X	600	232.50	7	X	300	82.50	1	T2CW-H-1	R/F
TB-206	1507.5	2	X	600	153.75	4	X	300	153.75	1	T2CW-H-1	R/F
TB-207	1025.0	1	X	600	212.50	3	X	300	62.50	1	T2CW-H-1	R/F
TB-208	1085.0	1	X	600	242.50	3	X	300	92.50	1	T2CW-G-2	55/F
TB-209	1460.0	2	X	600	130.00	4	X	300	130.00	1	T2CW-G-2	55/F
TB-210	1207.5	1	X	600	303.75	3	X	300	153.75	1	T2CW-G-2	55/F
TB-211	1757.5	2	X	600	278.75	5	X	300	128.75	1	T2CW-G-2	55/F
TB-212	1830.0	2	X	600	315.00	5	X	300	165.00	1	T2CW-G-2	55/F
TB-213	1620.0	2	X	600	210.00	5	X	300	60.00	1	T2CW-G-2	55/F
TB-214	1710.0	2	X	600	255.00	5	X	300	105.00	1	T2CW-F-2	R/F
TB-215	1830.0	2	X	600	315.00	5	X	300	165.00	1	T2CW-F-2	R/F
TB-216	1757.5	2	X	600	278.75	5	X	300	128.75	1	T2CW-F-1	R/F
TB-217	1207.5	1	X	600	303.75	3	X	300	153.75	1	T2CW-F-1	R/F
TB-218	1510.0	2	X	600	155.00	4	X	300	155.00	1	T2CW-F-1	R/F
TB-219	1510.0	2	X	600	155.00	4	X	300	155.00	1	T2CW-E-2	R/F
TB-220	1207.5	1	X	600	303.75	3	X	300	153.75	1	T2CW-E-2	R/F
TB-221	1757.5	2	X	600	278.75	5	X	300	128.75	1	T2CW-E-2	R/F
TB-222	1830.0	2	X	600	315.00	5	X	300	165.00	1	T2CW-E-1	R/F
TB-223	1710.0	2	X	600	255.00	5	X	300	105.00	1	T2CW-E-1	R/F
TB-224	1635.0	2	X	600	217.50	5	X	300	67.50	1	T2CW-D-1	R/F
TB-225	1580.0	2	X	600	190.00	5	X	300	40.00	1	T2CW-D-1	R/F
TB-226	2220.0	3	X	600	210.00	7	X	300	60.00	1	T2CW-C-2	R/F
TB-227	2220.0	3	X	600	210.00	7	X	300	60.00	1	T2CW-C-2	R/F
TB-228	1580.0	2	X	600	190.00	5	X	300	40.00	1	T2CW-C-1	R/F
TB-229	1635.0	2	X	600	217.50	5	X	300	67.50	1	T2CW-C-1	R/F
TB-230	2060.0	3	X	600	130.00	6	X	300	130.00	1	T2CW-B-2	R/F
TB-231	1730.0	2	X	600	265.00	5	X	300	115.00	1	T2CW-B-2	R/F
TB-232	1982.5	3	X	600	91.25	6	X	300	91.25	1	T2CW-B-2	R/F
TB-233	1515.0	2	X	600	157.50	4	X	300	157.50	1	T2CW-B-2	R/F
TB-234	1290.0	2	X	600	45.00	4	X	300	45.00	1	T2CW-B-2	R/F
TB-235	897.5	1	X	600	148.75	2	X	300	148.75	1	T2CW-B-2	R/F
TB-236	1490.0	2	X	600	145.00	4	X	300	145.00	1	T2CW-B-2	R/F
TB-237	502.5	1	X	300	101.25	1	X	300	101.25	1	T2CW-B-1	R/F
TB-238	2237.5	3	X	600	218.75	7	X	300	68.75	1	T2CW-B-1	R/F
TB-239	2237.5	3	X	600	218.75	7	X	300	68.75	1	T2CW-A-2	R/F
TB-240	502.5	1	X	300	101.25	1	X	300	101.25	1	T2CW-A-2	R/F
TB-241	1490.0	2	X	600	145.00	4	X	300	145.00	1	T2CW-A-1	R/F
TB-242	897.0	1	X	600	148.50	2	X	300	148.50	1	T2CW-A-1	R/F
TB-243	1290.0	2	X	600	45.00	4	X	300	45.00	1	T2CW-A-1	R/F
TB-244	1515.0	2	X	600	157.50	4	X	300	157.50	1	T2CW-A-1	R/F
TB-245	1982.5	3	X	600	91.25	6	X	300	91.25	1	T2CW-A-1	R/F
TB-246	1730.0	2	X	600	265.00	5	X	300	115.00	1	T2CW-A-1	R/F
TB-247	1960.0	3	X	600	80.00	6	X	300	80.00	1	T2CW-A-1	R/F
名稱	鐵角拆圖(數據表)				制圖	鞠章芳		2019.12.9		修改		
材料	50x90x6mm鐵角				復核	謝永林		2019.12.10		日期		
顏色	熱浸鋅+瀝青油				批准	Jason				圖號	TB-101(4 of 9)	

EG-DWG3



美特鋁質 有限公司
MIDI Aluminium Fabricator Ltd.

工程號 J-837 地盤 觀塘裕民坊

物料編號	L	M	X	N	EQ	M1	X	N1	A	數量	位置	樓層
TB-248	945.0	1	X	600	172.50	2	X	300	172.50	1	T2CW-N-2	R/F
TB-249	1747.5	2	X	600	273.75	5	X	300	123.75	1	T2CW-N-2	R/F
TB-250	1757.5	2	X	600	278.75	5	X	300	128.75	1	T2CW-N-2	R/F
TB-251	1830.0	2	X	600	315.00	5	X	300	165.00	1	T2CW-N-1	R/F
TB-252	1075.0	1	X	600	237.50	3	X	300	87.50	1	T2CW-N-1	R/F
TB-253	1430.0	2	X	600	115.00	4	X	300	115.00	1	T2CW-M-3	R/F
TB-254	1830.0	2	X	600	315.00	5	X	300	165.00	1	T2CW-M-3	R/F
TB-255	2262.5	3	X	600	231.25	7	X	300	81.25	1	T2CW-M-3	R/F
TB-256	1490.0	2	X	600	145.00	4	X	300	145.00	1	T2CW-M-2	R/F
TB-257	897.5	1	X	600	148.75	2	X	300	148.75	1	T2CW-M-2	R/F
TB-258	1290.0	2	X	600	45.00	4	X	300	45.00	1	T2CW-M-2	R/F
TB-259	1515.0	2	X	600	157.50	4	X	300	157.50	1	T2CW-M-2	R/F
TB-260	1982.5	3	X	600	91.25	6	X	300	91.25	1	T2CW-M-2	R/F
TB-261	1730.0	2	X	600	265.00	5	X	300	115.00	1	T2CW-M-1	R/F
TB-262	1932.5	3	X	600	66.25	6	X	300	66.25	1	T2CW-M-1	R/F
TB-263	1332.5	2	X	600	66.25	4	X	300	66.25	1	T2CW-L-2	R/F
TB-264	1082.5	1	X	600	241.25	3	X	300	91.25	1	T2CW-L-2	R/F
TB-265	1407.5	2	X	600	103.75	4	X	300	103.75	1	T2CW-L-2	R/F
TB-266	1800.0	2	X	600	300.00	5	X	300	150.00	1	T2CW-L-2	R/F
TB-267	2110.0	3	X	600	155.00	6	X	300	155.00	1	T2CW-L-1	R/F
TB-268	1710.0	2	X	600	255.00	5	X	300	105.00	1	T2CW-K-2	R/F
TB-269	665.0	1	X	300	182.50	1	X	300	182.50	1	T2CW-K-2	R/F
TB-270	1700.0	2	X	600	250.00	5	X	300	100.00	1	T2CW-K-1	R/F
TB-271	1407.5	2	X	600	103.75	4	X	300	103.75	1	T2CW-K-1	R/F
TB-272	1120.0	1	X	600	260.00	3	X	300	110.00	1	T2CW-K-1	R/F
TB-273	1322.5	2	X	600	61.25	4	X	300	61.25	1	T2CW-K-1	R/F
TB-274	1322.5	2	X	600	61.25	4	X	300	61.25	1	T2CW-J-1	R/F
TB-275	1120.0	1	X	600	260.00	3	X	300	110.00	1	T2CW-J-1	R/F
TB-276	1682.5	2	X	600	241.25	5	X	300	91.25	1	T2CW-J-1	R/F
TB-277	1830.0	2	X	600	315.00	5	X	300	165.00	1	T2CW-J-1	R/F
TB-278	1845.0	2	X	600	322.50	5	X	300	172.50	1	T2CW-J-1	R/F
TB-279	1235.0	1	X	600	317.50	3	X	300	167.50	1	T2CW-H-2	R/F
TB-280	1725.0	2	X	600	262.50	5	X	300	112.50	1	T2CW-H-2	R/F
TB-281	1530.0	2	X	600	165.00	4	X	300	165.00	1	T2CW-H-2	R/F
TB-282	2227.0	3	X	600	213.50	7	X	300	63.50	1	T2CW-G	R/F
TB-283	1708.0	2	X	600	254.00	5	X	300	104.00	1	T2CW-G	R/F
TB-284	1708.0	2	X	600	254.00	5	X	300	104.00	1	T2CW-G	R/F
TB-285	2272.0	3	X	600	236.00	7	X	300	86.00	1	T2CW-G	R/F
TB-286	1040.0	1	X	600	220.00	3	X	300	70.00	1	T2CW-G	R/F

名稱	鐵角拆圖(數據表)	制圖	鞠章芳	2019.12.9	修改		
材料	50x90x6mm鐵角	復核	謝永林	2019.12.10	日期		
顏色	熱浸鋅+瀝青油	批准	Jason		圖號	TB-101(5 of 9)	

EG-DWG3



美特鋁質 有限公司
MIDI Aluminium Fabricator Ltd.

工程號 J-837 地盤 觀塘裕民坊

物料編號	L	M	X	N	EQ	M1	X	N1	A	數量	位置	樓層
TB-301	1780.0	2	X	600	290.00	5	X	300	140.00	1	T3CW-F-1	R/F
TB-302	2147.5	3	X	600	173.75	6	X	300	173.75	1	T3CW-F-1	R/F
TB-303	2265.0	3	X	600	232.50	7	X	300	82.50	1	T3CW-F-1	R/F
TB-304	1615.0	2	X	600	207.50	5	X	300	57.50	1	T3CW-F-1	R/F
TB-305	1657.5	2	X	600	228.75	5	X	300	78.75	1	T3CW-F-1	R/F
TB-306	1800.0	2	X	600	300.00	5	X	300	150.00	1	T3CW-F-1	R/F
TB-307	1710.0	2	X	600	255.00	5	X	300	105.00	1	T3CW-E-1	R/F
TB-308	1607.5	2	X	600	203.75	5	X	300	53.75	1	T3CW-E-1	R/F
TB-309	2165.0	3	X	600	182.50	6	X	300	182.50	1	T3CW-E-1	R/F
TB-310	1782.5	2	X	600	291.25	5	X	300	141.25	1	T3CW-E-1	R/F
TB-311	1580.0	2	X	600	190.00	5	X	300	40.00	1	T3CW-E-1	R/F
TB-312	1760.0	2	X	600	280.00	5	X	300	130.00	1	T3CW-E-1	R/F
TB-313	1610.0	2	X	600	205.00	5	X	300	55.00	1	T3CW-M-2	R/F
TB-314	1980.0	3	X	600	90.00	6	X	300	90.00	1	T3CW-M-2	R/F
TB-315	1757.5	2	X	600	278.75	5	X	300	128.75	1	T3CW-M-1	R/F
TB-316	1207.5	1	X	600	303.75	3	X	300	153.75	1	T3CW-M-1	R/F
TB-317	1510.0	2	X	600	155.00	4	X	300	155.00	1	T3CW-M-1	R/F
TB-318	1510.0	2	X	600	155.00	4	X	300	155.00	1	T3CW-L-2	R/F
TB-319	1207.5	1	X	600	303.75	3	X	300	153.75	1	T3CW-L-2	R/F
TB-320	1757.5	2	X	600	278.75	5	X	300	128.75	1	T3CW-L-2	R/F
TB-321	1830.0	2	X	600	315.00	5	X	300	165.00	1	T3CW-L-1	R/F
TB-322	1760.0	2	X	600	280.00	5	X	300	130.00	1	T3CW-L-1	R/F
TB-323	2130.0	3	X	600	165.00	6	X	300	165.00	1	T3CW-K-2	52/F
TB-324	1931.5	3	X	600	65.75	6	X	300	65.75	1	T3CW-K-2	52/F
TB-325	938.5	1	X	600	169.25	2	X	300	169.25	1	T3CW-K-2	52/F
TB-326	1510.0	2	X	600	155.00	4	X	300	155.00	1	T3CW-K-1	R/F
TB-327	1707.5	2	X	600	253.75	5	X	300	103.75	1	T3CW-K-1	R/F
TB-328	1707.5	2	X	600	253.75	5	X	300	103.75	1	T3CW-K-1	R/F
TB-329	1580.0	2	X	600	190.00	5	X	300	40.00	1	T3CW-J-2	52/F
TB-330	1310.0	2	X	600	55.00	4	X	300	55.00	1	T3CW-J-2	52/F
TB-331	555.0	1	X	300	127.50	1	X	300	127.50	1	T3CW-J-1	R/F
TB-332	2027.5	3	X	600	113.75	6	X	300	113.75	1	T3CW-J-1	R/F
TB-333	1357.5	2	X	600	78.75	4	X	300	78.75	1	T3CW-J-1	R/F
TB-334	1965.0	3	X	600	82.50	6	X	300	82.50	1	T3CW-J-1	R/F
TB-335	1407.5	2	X	600	103.75	4	X	300	103.75	1	T3CW-H-3	R/F
TB-336	1407.5	2	X	600	103.75	4	X	300	103.75	1	T3CW-H-3	R/F
TB-337	1590.0	2	X	600	195.00	5	X	300	45.00	1	T3CW-H-2	R/F
TB-338	1630.0	2	X	600	215.00	5	X	300	65.00	1	T3CW-H-2	R/F

名稱	鐵角拆圖(數據表)	制圖	鞠章芳	2019.12.9	修改		
材料	9.50x90x6mm鐵角	復核	謝永林	2019.12.10	日期		
顏色	熱浸鋅+瀝青油	批准	Jason		圖號	TB-101(6 of 9)	

EG-DWG3




美特鋁質 有限公司
MIDI Aluminium Fabricator Ltd.

工程號 J-837 地盤 觀塘裕民坊

物料編號	L	M	X	N	EQ	M1	X	N1	A	數量	位置	樓層
TB-339	1267.5	2	X	600	33.75	4	X	300	33.75	1	T3CW-H-1	R/F
TB-340	1872.5	2	X	600	336.25	6	X	300	36.25	1	T3CW-H-1	R/F
TB-341	1560.0	2	X	600	180.00	4	X	300	180.00	1	T3CW-H-1	R/F
TB-342	1410.0	2	X	600	105.00	4	X	300	105.00	1	T3CW-C-2	R/F
TB-343	1207.5	1	X	600	303.75	3	X	300	153.75	1	T3CW-C-2	R/F
TB-344	2235.0	3	X	600	217.50	7	X	300	67.50	1	T3CW-C-2	R/F
TB-345	1352.5	2	X	600	76.25	4	X	300	76.25	1	T3CW-C-1	R/F
TB-346	1685.0	2	X	600	242.50	5	X	300	92.50	1	T3CW-C-1	R/F
TB-347	2160.0	3	X	600	180.00	6	X	300	180.00	1	T3CW-B-2	R/F
TB-348	1730.0	2	X	600	265.00	5	X	300	115.00	1	T3CW-B-2	R/F
TB-349	1982.5	3	X	600	91.25	6	X	300	91.25	1	T3CW-B-2	R/F
TB-350	2165.0	3	X	600	182.50	6	X	300	182.50	1	T3CW-B-2	R/F
TB-351	1547.5	2	X	600	173.75	4	X	300	173.75	1	T3CW-B-2	R/F
TB-352	1780.0	2	X	600	290.00	5	X	300	140.00	1	T3CW-B-2	R/F
TB-353	1530.0	2	X	600	165.00	4	X	300	165.00	1	T3CW-B-1	R/F
TB-354	2062.5	3	X	600	131.25	6	X	300	131.25	1	T3CW-B-1	R/F
TB-355	2062.5	3	X	600	131.25	6	X	300	131.25	1	T3CW-A-2	R/F
TB-356	1530.0	2	X	600	165.00	4	X	300	165.00	1	T3CW-A-2	R/F
TB-357	1780.0	2	X	600	290.00	5	X	300	140.00	1	T3CW-A-1	R/F
TB-358	1547.5	2	X	600	173.75	4	X	300	173.75	1	T3CW-A-1	R/F
TB-359	2165.0	3	X	600	182.50	6	X	300	182.50	1	T3CW-A-1	R/F
TB-360	1982.5	3	X	600	91.25	6	X	300	91.25	1	T3CW-A-1	R/F
TB-361	1730.0	2	X	600	265.00	5	X	300	115.00	1	T3CW-A-1	R/F
TB-362	2060.0	3	X	600	130.00	6	X	300	130.00	1	T3CW-A-1	R/F
TB-363	1710.0	2	X	600	255.00	5	X	300	105.00	1	T3CW-D	R/F
TB-364	2375.0	3	X	600	287.50	7	X	300	137.50	1	T3CW-D	R/F
TB-365	1480.0	2	X	600	140.00	4	X	300	140.00	1	T3CW-G-1	R/F
TB-366	1025.0	1	X	600	212.50	3	X	300	62.50	1	T3CW-G-1	R/F
TB-367	1827.5	2	X	600	313.75	5	X	300	163.75	1	T3CW-G-1	R/F
TB-368	1838.0	2	X	600	319.00	5	X	300	169.00	1	T3CW-G-1	R/F
TB-369	2244.5	3	X	600	222.25	7	X	300	72.25	1	T3CW-G-1	R/F
TB-370	1480.0	2	X	600	140.00	4	X	300	140.00	1	T3CW-F-2	R/F
TB-371	1380.0	2	X	600	90.00	4	X	300	90.00	1	T3CW-F-2	R/F
TB-372	1750.0	2	X	600	275.00	5	X	300	125.00	1	T3CW-F-2	R/F
TB-373	1530.0	2	X	600	165.00	4	X	300	165.00	1	T3CW-F-2	R/F
TB-374	1660.0	2	X	600	230.00	5	X	300	80.00	1	T3CW-H	R/F
TB-375	1295.0	2	X	600	47.50	4	X	300	47.50	1	T3CW-H	R/F

名稱	鐵角拆圖(數據表)	制圖	鞠章芳	2019.12.9	修改		
材料	50x90x6mm鐵角	復核	謝永林	2019.12.10	日期		
顏色	熱浸鋅+瀝青油	批准	Jason		圖號	TB-101(7 of 9)	

EG-DWG3

 美特鋁質有限公司 MIDI Aluminium Fabricator Ltd.												
工程號		地盤		觀塘裕民坊								
物料編號	L	M	X	N	EQ	M1	X	N1	A	數量	位置	樓層
TB-501	1530.0	2	X	600	165.00	4	X	300	165.00	1	T5CW -A-2	R/F
TB-502	2160.0	3	X	600	180.00	6	X	300	180.00	1	T5CW -A-2	R/F
TB-503	1380.0	2	X	600	90.00	4	X	300	90.00	1	T5CW -A-1	R/F
TB-504	1630.0	2	X	600	215.00	5	X	300	65.00	1	T5CW -A-1	R/F
TB-505	1360.0	2	X	600	80.00	4	X	300	80.00	1	T5CW -N-1	51/F
TB-506	1357.5	2	X	600	78.75	4	X	300	78.75	1	T5CW -N-1	51/F
TB-507	2165.0	3	X	600	182.50	6	X	300	182.50	1	T5CW -N-1	51/F
TB-508	2127.5	3	X	600	163.75	6	X	300	163.75	1	T5CW -N-1	51/F
TB-509	1661.0	2	X	600	230.50	5	X	300	80.50	1	T5CW -N-1	51/F
TB-510	1834.0	2	X	600	317.00	5	X	300	167.00	1	T5CW -N-1	51/F
TB-511	2035.0	3	X	600	117.50	6	X	300	117.50	1	T5CW -M-2	51/F
TB-512	1660.0	2	X	600	230.00	5	X	300	80.00	1	T5CW -M-2	51/F
TB-513	2127.5	3	X	600	163.75	6	X	300	163.75	1	T5CW -M-2	51/F
TB-514	2165.0	3	X	600	182.50	6	X	300	182.50	1	T5CW -M-2	51/F
TB-515	1548.0	2	X	600	174.00	4	X	300	174.00	1	T5CW -M-2	51/F
TB-516	1779.5	2	X	600	289.75	5	X	300	139.75	1	T5CW -M-2	51/F
TB-517	1730.0	2	X	600	265.00	5	X	300	115.00	1	T5CW -M-1	51/F
TB-518	1500.0	2	X	600	150.00	4	X	300	150.00	1	T5CW -M-1	51/F
TB-519	1210.0	1	X	600	305.00	3	X	300	155.00	1	T5CW -M-1	51/F
TB-520	1210.0	1	X	600	305.00	3	X	300	155.00	1	T5CW -L-2	51/F
TB-521	1950.0	3	X	600	75.00	6	X	300	75.00	1	T5CW -L-2	51/F
TB-522	1280.0	2	X	600	40.00	4	X	300	40.00	1	T5CW -L-2	51/F
TB-523	1780.0	2	X	600	290.00	5	X	300	140.00	1	T5CW -L-1	51/F
TB-524	1247.5	1	X	600	323.75	3	X	300	173.75	1	T5CW -L-1	51/F
TB-525	2162.5	3	X	600	181.25	6	X	300	181.25	1	T5CW -L-1	51/F
TB-526	2060.0	3	X	600	130.00	6	X	300	130.00	1	T5CW -L-1	51/F
TB-527	1730.0	2	X	600	265.00	5	X	300	115.00	1	T5CW -L-1	51/F
TB-528	1785.0	2	X	600	292.50	5	X	300	142.50	1	T5CW -L-1	51/F
TB-529	1735.0	2	X	600	267.50	5	X	300	117.50	1	T5CW -JK-1	51/F
TB-530	1082.5	1	X	600	241.25	3	X	300	91.25	1	T5CW -JK-1	51/F
TB-531	1082.5	1	X	600	241.25	3	X	300	91.25	1	T5CW -JK-1	51/F
TB-532	1310.0	2	X	600	55.00	4	X	300	55.00	1	T5CW -JK-1	51/F
TB-533	1952.5	3	X	600	76.25	6	X	300	76.25	1	T5CW -JK-1	51/F
TB-534	1609.0	2	X	600	204.50	5	X	300	54.50	1	T5CW -JK-1	51/F
TB-535	1428.5	2	X	600	114.25	4	X	300	114.25	1	T5CW -JK-1	51/F
TB-536	1420.0	2	X	600	110.00	4	X	300	110.00	1	T5CW -H-3	51/F
TB-537	1675.0	2	X	600	237.50	5	X	300	87.50	1	T5CW -H-3	51/F
TB-538	1530.0	2	X	600	165.00	4	X	300	165.00	1	T5CW -H-3	51/F
TB-539	1680.0	2	X	600	240.00	5	X	300	90.00	1	T5CW -H-2	51/F
TB-540	1347.5	2	X	600	73.75	4	X	300	73.75	1	T5CW -H-2	51/F
TB-541	2165.0	3	X	600	182.50	6	X	300	182.50	1	T5CW -H-2	51/F
TB-542	2127.5	3	X	600	163.75	6	X	300	163.75	1	T5CW -H-2	51/F
TB-543	1510.0	2	X	600	155.00	4	X	300	155.00	1	T5CW -H-1	51/F
TB-544	1710.0	2	X	600	255.00	5	X	300	105.00	1	T5CW -H-1	51/F

名稱	鐵角拆圖(數據表)	制圖	鞠章芳	2019.12.9	修改		
材料	9.50x90x6mm鐵角	復核	謝永林	2019.12.10	日期		
顏色	熱浸鋅+瀝青油	批准	Jason		圖號	TB-101(8 of 9)	

EG-DWG3

	美特鋁質 有限公司 MIDI Aluminium Fabricator Ltd.		
---	--	--	--

工程號	J-837	地盤	觀塘裕民坊
-----	-------	----	-------

物料編號	L	M	X	N	EQ	M1	X	N1	A	數量	位置	樓層
TB-545	1660.0	2	X	600	230.00	5	X	300	80.00	1	T5CW -G-2	51/F
TB-546	1897.5	3	X	600	48.75	6	X	300	48.75	1	T5CW -G-2	51/F
TB-547	1615.0	2	X	600	207.50	5	X	300	57.50	1	T5CW -G-1	51/F
TB-548	1207.5	1	X	600	303.75	3	X	300	153.75	1	T5CW -G-1	51/F
TB-549	1205.0	1	X	600	302.50	3	X	300	152.50	1	T5CW -G-1	51/F
TB-550	1360.0	2	X	600	80.00	4	X	300	80.00	1	T5CW -F-2	R/F
TB-551	1207.5	1	X	600	303.75	3	X	300	153.75	1	T5CW -F-2	R/F
TB-552	1827.5	2	X	600	313.75	5	X	300	163.75	1	T5CW -F-2	R/F
TB-553	1760.0	2	X	600	280.00	5	X	300	130.00	1	T5CW -F-1	R/F
TB-554	1710.0	2	X	600	255.00	5	X	300	105.00	1	T5CW -F-1	R/F
TB-555	1735.0	2	X	600	267.50	5	X	300	117.50	1	T5CW -E-2	R/F
TB-556	1760.0	2	X	600	280.00	5	X	300	130.00	1	T5CW -E-2	R/F
TB-557	1827.5	2	X	600	313.75	5	X	300	163.75	1	T5CW -E-1	R/F
TB-558	1207.5	1	X	600	303.75	3	X	300	153.75	1	T5CW -E-1	R/F
TB-559	1510.0	2	X	600	155.00	4	X	300	155.00	1	T5CW -E-1	R/F
TB-560	1510.0	2	X	600	155.00	4	X	300	155.00	1	T5CW -D-2	R/F
TB-561	1207.5	1	X	600	303.75	3	X	300	153.75	1	T5CW -D-2	R/F
TB-562	1827.5	2	X	600	313.75	5	X	300	163.75	1	T5CW -D-2	R/F
TB-563	1760.0	2	X	600	280.00	5	X	300	130.00	1	T5CW -D-1	R/F
TB-564	1735.0	2	X	600	267.50	5	X	300	117.50	1	T5CW -D-1	R/F
TB-565	1660.0	2	X	600	230.00	5	X	300	80.00	1	T5CW -C-1	51/F
TB-566	2080.0	3	X	600	140.00	6	X	300	140.00	1	T5CW -C-1	51/F
TB-567	2057.5	3	X	600	128.75	6	X	300	128.75	1	T5CW -C-1	51/F
TB-568	2165.0	3	X	600	182.50	6	X	300	182.50	1	T5CW -C-1	51/F
TB-569	1633.0	2	X	600	216.50	5	X	300	66.50	1	T5CW -C-1	51/F
TB-570	1122.0	1	X	600	261.00	3	X	300	111.00	1	T5CW -C-1	51/F
TB-571	1247.5	1	X	600	323.75	3	X	300	173.75	1	T5CW -C-1	51/F
TB-572	662.5	1	X	300	181.25	1	X	300	181.25	1	T5CW -A-3	R/F
TB-573	1920.0	3	X	600	60.00	6	X	300	60.00	1	T5CW -A-3	R/F
TB-574	2222.5	3	X	600	211.25	7	X	300	61.25	1	T5CW -A-3	R/F
TB-575	2222.5	3	X	600	211.25	7	X	300	61.25	1	T5CW -A-3	R/F
TB-576	1547.5	2	X	600	173.75	4	X	300	173.75	1	T5CW -A-3	R/F
TB-577	1780.0	2	X	600	290.00	5	X	300	140.00	1	T5CW -A-3	R/F
TB-578	2040.0	3	X	600	120.00	6	X	300	120.00	1	T5CW -A	R/F
TB-579	1270.0	1	X	600	335.00	4	X	300	35.00	1	T5CW -A	R/F
TB-580	1965.0	3	X	600	82.50	6	X	300	82.50	1	T5CW -A	R/F
TB-581	2015.0	3	X	600	107.50	6	X	300	107.50	1	T5CW -A	R/F
TB-582	1435.0	2	X	600	117.50	4	X	300	117.50	1	T5CW -A	R/F
TB-583	1277.5	2	X	600	38.75	4	X	300	38.75	1	T5CW -A	R/F
TB-584	1277.5	2	X	600	38.75	4	X	300	38.75	1	T5CW -A	R/F
TB-585	1410.0	2	X	600	105.00	4	X	300	105.00	1	T5CW -A	R/F
TB-586	900.0	1	X	600	150.00	2	X	300	150.00	1	T5CW -A	R/F



名稱	鐵角拆圖 (數據表)	制圖	鞠章芳	2019.12.9	修改		
材料	90x50x90x6mm鐵角	復核	謝永林	2019.12.10	日期		
顏色	熱浸鋅+瀝青油	批准	Jason		圖號	TB-101(9 of 9)	

美特鋁質有限公司
MIDI Aluminium Fabricator Ltd.


使用位置	樓層	數量	後備
T1-T5	R/F(頂層)	240	12

工程號 J-837 地盤 觀塘裕民坊

散出地盤配裝

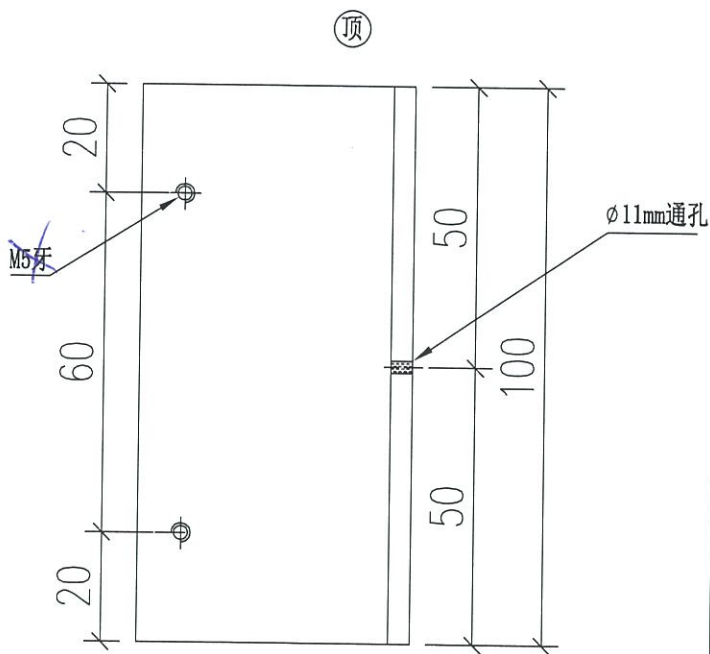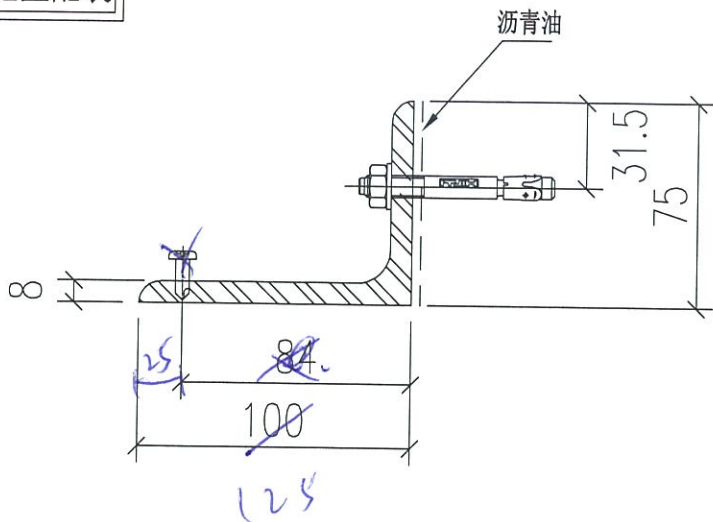

Bracket

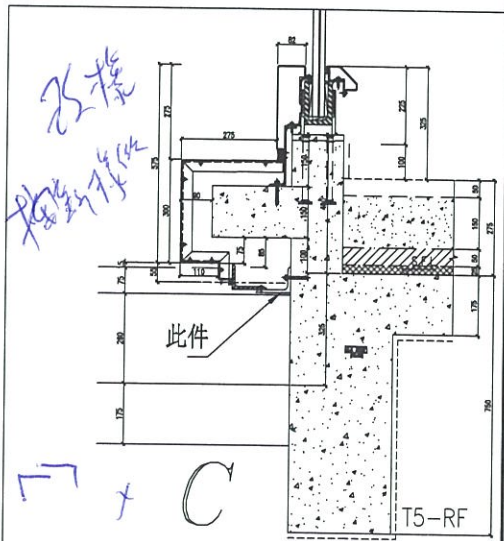

重量: 1.05kg

名稱	鐵角拆圖	制圖	鞠章芳	2019.12.9	修改		
材料	100x75x8mm鐵角	復核	謝永林	2019.12.10	日期		
顏色	熱浸鋅+瀝青油	批准	Jason		圖號	ST-AG1001	

EG-DWG3



美特鋁質 有限公司
MIDI Aluminium Fabricator Ltd.

工程號 J-837 地盤 觀塘裕民坊

物料編號	L	M	X	N	EQ	M1	X	N1	A	數量	位置	樓層
TC-101	1230.0	1	X	600	315.0	3	X	300	165.00	1	T1CW-G-1	R/F
TC-102	2230.0	3	X	600	215.0	7	X	300	65.00	1	T1CW-G-1	R/F
TC-103	1630.0	2	X	600	215.0	5	X	300	65.00	1	T1CW-F-2	R/F
TC-104	1230.0	1	X	600	315.0	3	X	300	165.00	1	T1CW-E-1	R/F
TC-105	1480.0	2	X	600	140.0	4	X	300	140.00	1	T1CW-D-1	R/F
TC-106	1060.0	1	X	600	230.0	3	X	300	80.00	1	T1CW-D-1	R/F
TC-107	1935.0	3	X	600	67.5	6	X	300	67.50	1	T1CW-A-3	50/F
TC-108	1230.0	1	X	600	315.0	3	X	300	165.00	1	T1CW-A-2	R/F
TC-109	1230.0	1	X	600	315.0	3	X	300	165.00	1	T1CW-B-2	R/F
TC-110	1630.0	2	X	600	215.0	5	X	300	65.00	1	T1CW-B-1	R/F
TC-111	1630.0	2	X	600	215.0	5	X	300	65.00	1	T1CW-C-1	R/F
TC-112	1280.0	2	X	600	40.0	4	X	300	40.00	1	T1CW-C-1	R/F
TC-113	1480.0	2	X	600	140.0	4	X	300	140.00	1	T1CW-M-2	R/F
TC-114	1280.0	2	X	600	40.0	4	X	300	40.00	1	T1CW-M-1	R/F
TC-115	1280.0	2	X	600	40.0	4	X	300	40.00	1	T1CW-L-2	R/F
TC-116	1480.0	2	X	600	140.0	4	X	300	140.00	1	T1CW-L-1	R/F
TC-117	1480.0	2	X	600	140.0	4	X	300	140.00	1	T1CW-K-2	R/F
TC-118	1305.0	2	X	600	52.5	4	X	300	52.50	1	T1CW-K-1	R/F
TC-119	1305.0	2	X	600	52.5	4	X	300	52.50	1	T1CW-J-2	R/F
TC-120	1480.0	2	X	600	140.0	4	X	300	140.00	1	T1CW-J-1	R/F
TC-121	1630.0	2	X	600	215.0	5	X	300	65.00	1	T1CW-H-2	R/F
TC-122	1230.0	1	X	600	315.0	3	X	300	165.00	1	T1CW-H-2	R/F

物料編號	L	M	X	N	EQ	M1	X	N1	A	數量	位置	樓層
TC-201	1810.0	2	X	600	305.0	5	X	300	155.00	1	T2CW-H-1	R/F
TC-202	1280.0	2	X	600	40.0	4	X	300	40.00	1	T2CW-G-2	55/F
TC-203	1480.0	2	X	600	140.0	4	X	300	140.00	1	T2CW-G-2	55/F
TC-204	1480.0	2	X	600	140.0	4	X	300	140.00	1	T2CW-F-2	R/F
TC-205	1280.0	2	X	600	40.0	4	X	300	40.00	1	T2CW-F-1	R/F
TC-206	1280.0	2	X	600	40.0	4	X	300	40.00	1	T2CW-E-2	R/F
TC-207	1480.0	2	X	600	140.0	4	X	300	140.00	1	T2CW-E-1	R/F
TC-208	1480.0	2	X	600	140.0	4	X	300	140.00	1	T2CW-D-1	R/F
TC-209	1480.0	2	X	600	140.0	4	X	300	140.00	1	T2CW-C-1	R/F
TC-210	1630.0	2	X	600	215.0	5	X	300	65.00	1	T2CW-B-2	R/F
TC-211	1230.0	1	X	600	315.0	3	X	300	165.00	1	T2CW-B-2	R/F
TC-212	1230.0	1	X	600	315.0	3	X	300	165.00	1	T2CW-A-1	R/F
TC-213	1630.0	2	X	600	215.0	5	X	300	65.00	1	T2CW-A-1	R/F
TC-214	1480.0	2	X	600	140.0	4	X	300	140.00	1	T2CW-N-1	R/F
TC-215	1230.0	1	X	600	315.0	3	X	300	165.00	1	T2CW-M-2	R/F
TC-216	1630.0	2	X	600	215.0	5	X	300	65.00	1	T2CW-M-1	R/F
TC-217	1205.0	1	X	600	302.5	3	X	300	152.50	1	T2CW-L-2	R/F
TC-218	1480.0	2	X	600	140.0	4	X	300	140.00	1	T2CW-L-2	R/F
TC-219	1480.0	2	X	600	140.0	4	X	300	140.00	1	T2CW-K-1	R/F
TC-220	1367.5	2	X	600	83.8	4	X	300	83.75	1	T2CW-K-1	R/F
TC-221	1367.5	2	X	600	83.8	4	X	300	83.75	1	T2CW-J-1	R/F
TC-222	1480.0	2	X	600	140.0	4	X	300	140.00	1	T2CW-J-1	R/F

名稱	鐵角拆圖(數據表)	制圖	鞠章芳	2019.12.9	修改		
材料	100x75x8mm鐵角	復核	謝永林	2019.12.10	日期		
顏色	熱浸鋅+瀝青油	批准	Jason		圖號	TC-101 (2 of 3)	

EG-DWG3

	美特鋁質 有限公司 MIDI Aluminium Fabricator Ltd.	
---	--	--

工程號	J-837	地盤	觀塘裕民坊
-----	-------	----	-------

物料編號	L	M	X	N	EQ	M1	X	N1	A	數量	位置	樓層
TC-301	1380.0	2	X	600	90.0	4	X	300	90.00	1	T3CW-F-1	R/F
TC-302	1630.0	2	X	600	215.0	5	X	300	65.00	1	T3CW-F-1	R/F
TC-303	1630.0	2	X	600	215.0	5	X	300	65.00	1	T3CW-E-1	R/F
TC-304	1280.0	2	X	600	40.0	4	X	300	40.00	1	T3CW-E-1	R/F
TC-305	1630.0	2	X	600	215.0	5	X	300	65.00	1	T3CW-M-2	R/F
TC-306	1280.0	2	X	600	40.0	4	X	300	40.00	1	T3CW-M-1	R/F
TC-307	1280.0	2	X	600	40.0	4	X	300	40.00	1	T3CW-L-2	R/F
TC-308	1480.0	2	X	600	140.0	4	X	300	140.00	1	T3CW-L-1	R/F
TC-309	1480.0	2	X	600	140.0	4	X	300	140.00	1	T3CW-K-2	52/F
TC-310	1480.0	2	X	600	140.0	4	X	300	140.00	1	T3CW-J-2	52/F
TC-311	1280.0	2	X	600	40.0	4	X	300	40.00	1	T3CW-H-2	R/F
TC-312	1480.0	2	X	600	140.0	4	X	300	140.00	1	T3CW-H-1	R/F
TC-313	1280.0	2	X	600	40.0	4	X	300	40.00	1	T3CW-C-2	R/F
TC-314	1480.0	2	X	600	140.0	4	X	300	140.00	1	T3CW-C-1	R/F
TC-315	1630.0	2	X	600	215.0	5	X	300	65.00	1	T3CW-B-2	R/F
TC-316	1230.0	1	X	600	315.0	3	X	300	165.00	1	T3CW-B-2	R/F
TC-317	1230.0	1	X	600	315.0	3	X	300	165.00	1	T3CW-A-1	R/F
TC-318	1630.0	2	X	600	215.0	5	X	300	65.00	1	T3CW-A-1	R/F

物料編號	L	M	X	N	EQ	M1	X	N1	A	數量	位置	樓層
TC-501	1280.0	2	X	600	40.0	4	X	300	40.00	1	T5CW-N-1	51/F
TC-502	1655.0	2	X	600	227.5	5	X	300	77.50	1	T5CW-N-1	51/F
TC-503	1655.0	2	X	600	227.5	5	X	300	77.50	1	T5CW-M-2	51/F
TC-504	1230.0	1	X	600	315.0	3	X	300	165.00	1	T5CW-M-2	51/F
TC-505	1230.0	1	X	600	315.0	3	X	300	165.00	1	T5CW-L-1	51/F
TC-506	1655.0	2	X	600	227.5	5	X	300	77.50	1	T5CW-L-1	51/F
TC-507	1655.0	2	X	600	227.5	5	X	300	77.50	1	T5CW-JK-1	51/F
TC-508	1180.0	1	X	600	290.0	3	X	300	140.00	1	T5CW-JK-1	51/F
TC-509	1180.0	1	X	600	290.0	3	X	300	140.00	1	T5CW-JK-1	51/F
TC-510	1570.0	2	X	600	185.0	5	X	300	35.00	1	T5CW-JK-1	51/F
TC-511	1280.0	2	X	600	40.0	4	X	300	40.00	1	T5CW-H-2	51/F
TC-512	1505.0	2	X	600	152.5	4	X	300	152.50	1	T5CW-H-1	51/F
TC-513	1480.0	2	X	600	140.0	4	X	300	140.00	1	T5CW-G-2	51/F
TC-514	1280.0	2	X	600	40.0	4	X	300	40.00	1	T5CW-G-1	51/F
TC-515	1280.0	2	X	600	40.0	4	X	300	40.00	1	T5CW-F-2	R/F
TC-516	1480.0	2	X	600	140.0	4	X	300	140.00	1	T5CW-F-1	R/F
TC-517	1480.0	2	X	600	140.0	4	X	300	140.00	1	T5CW-E-2	R/F
TC-518	1280.0	2	X	600	40.0	4	X	300	40.00	1	T5CW-E-1	R/F
TC-519	1280.0	2	X	600	40.0	4	X	300	40.00	1	T5CW-D-2	R/F
TC-520	1480.0	2	X	600	140.0	4	X	300	140.00	1	T5CW-D-1	R/F
TC-521	1980.0	3	X	600	90.0	6	X	300	90.00	1	T5CW-C-1	51/F
TC-522	1242.0	1	X	600	321.0	3	X	300	171.00	1	T5CW-C-1	51/F
TC-523	1230.0	1	X	600	315.0	3	X	300	165.00	1	T5CW-A-3	R/F

名稱	鐵角拆圖(數據表)	制圖	鞠章芳	2019.12.9	修改		
材料	100x75x8mm鐵角	復核	謝永林	2019.12.10	日期		
顏色	熱浸鋅+瀝青油	批准	Jason		圖號	TC-101 (3 of 3)	

6/5 鋼 手摺圖

40x40x5 ANGLE
50x50x5 ANGLE L=100, 2 NO M6
ANCHOR M10 @ 700 C/C

60°

50x50x5mm GMS ANGLE (cont.)
(cut from 50x50x5mm GMS ANGLE)


50x50x5mm GMS BRACKET (L=100)
w/ "HILTI" HST-3R M10 anchor both

50x50x5mm GMS ANGLE (cont.)
w/ "HILTI" HST-3R M10 anchor both


50x50x5 ANGLE CONT
ANCHOR M10 @ 700 C/C

60°

A

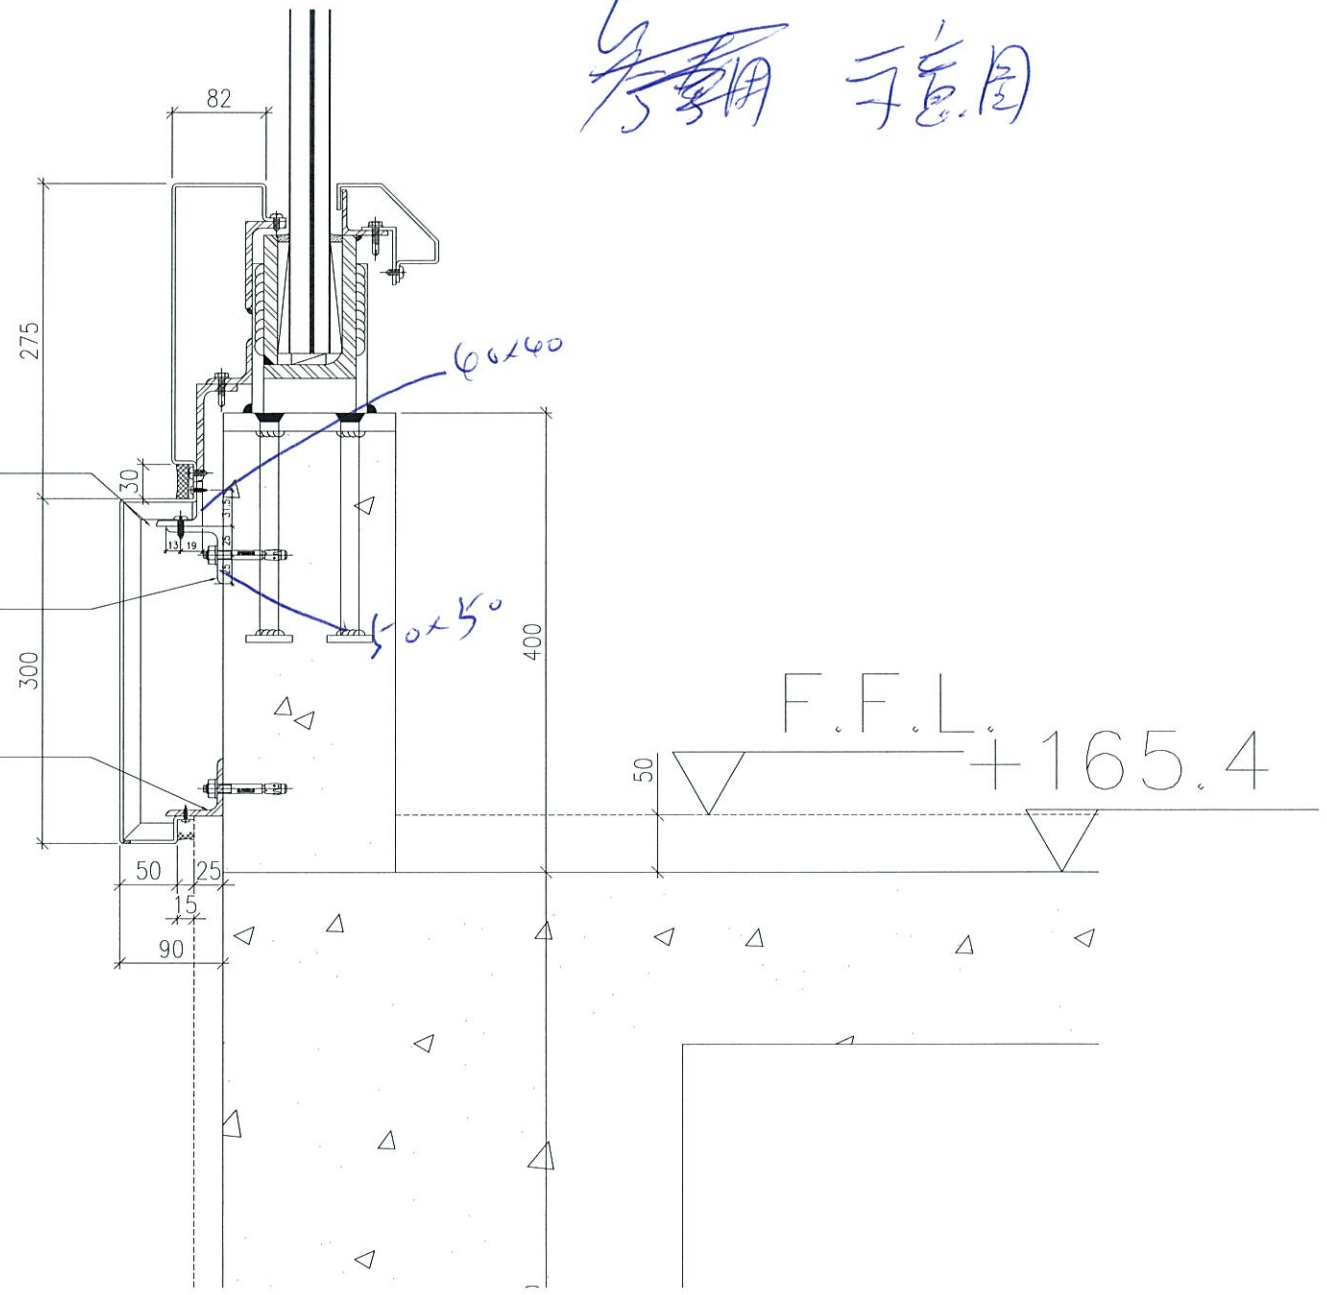

*請用A3紙打印

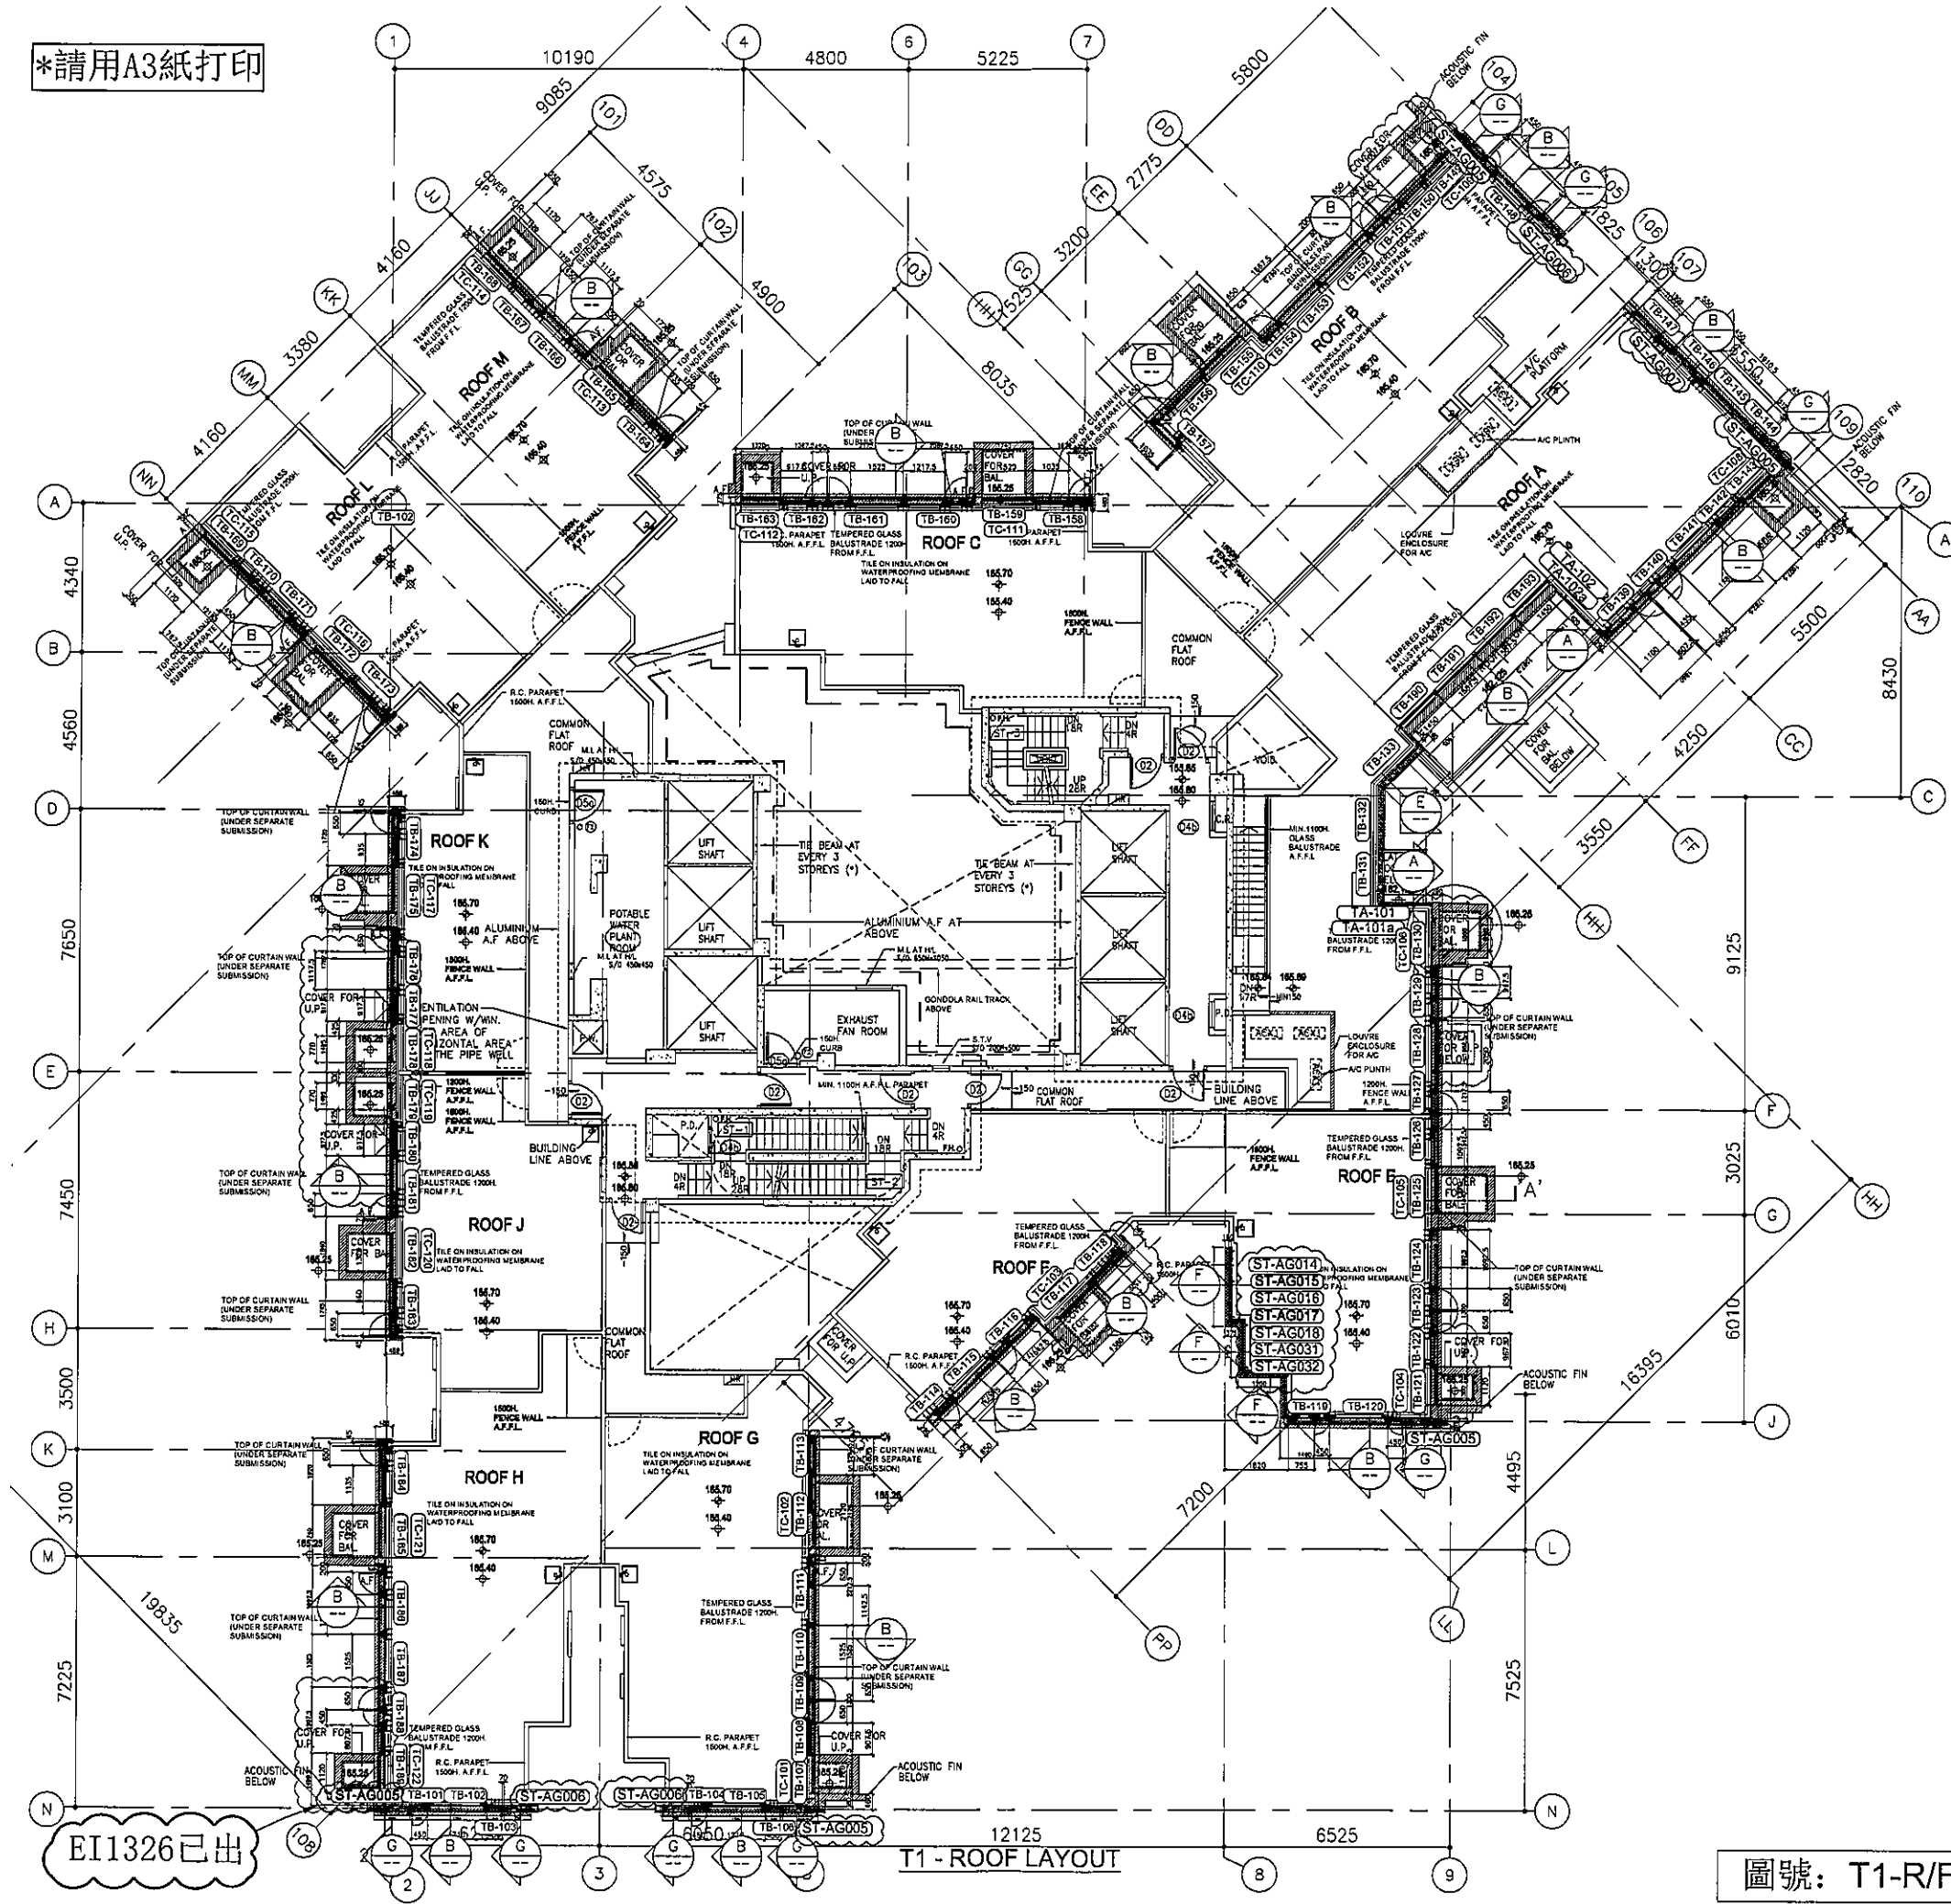


EI1326已出

T1 - ROOF LAYOUT

圖號: T1-R/F

*請用A3紙打印

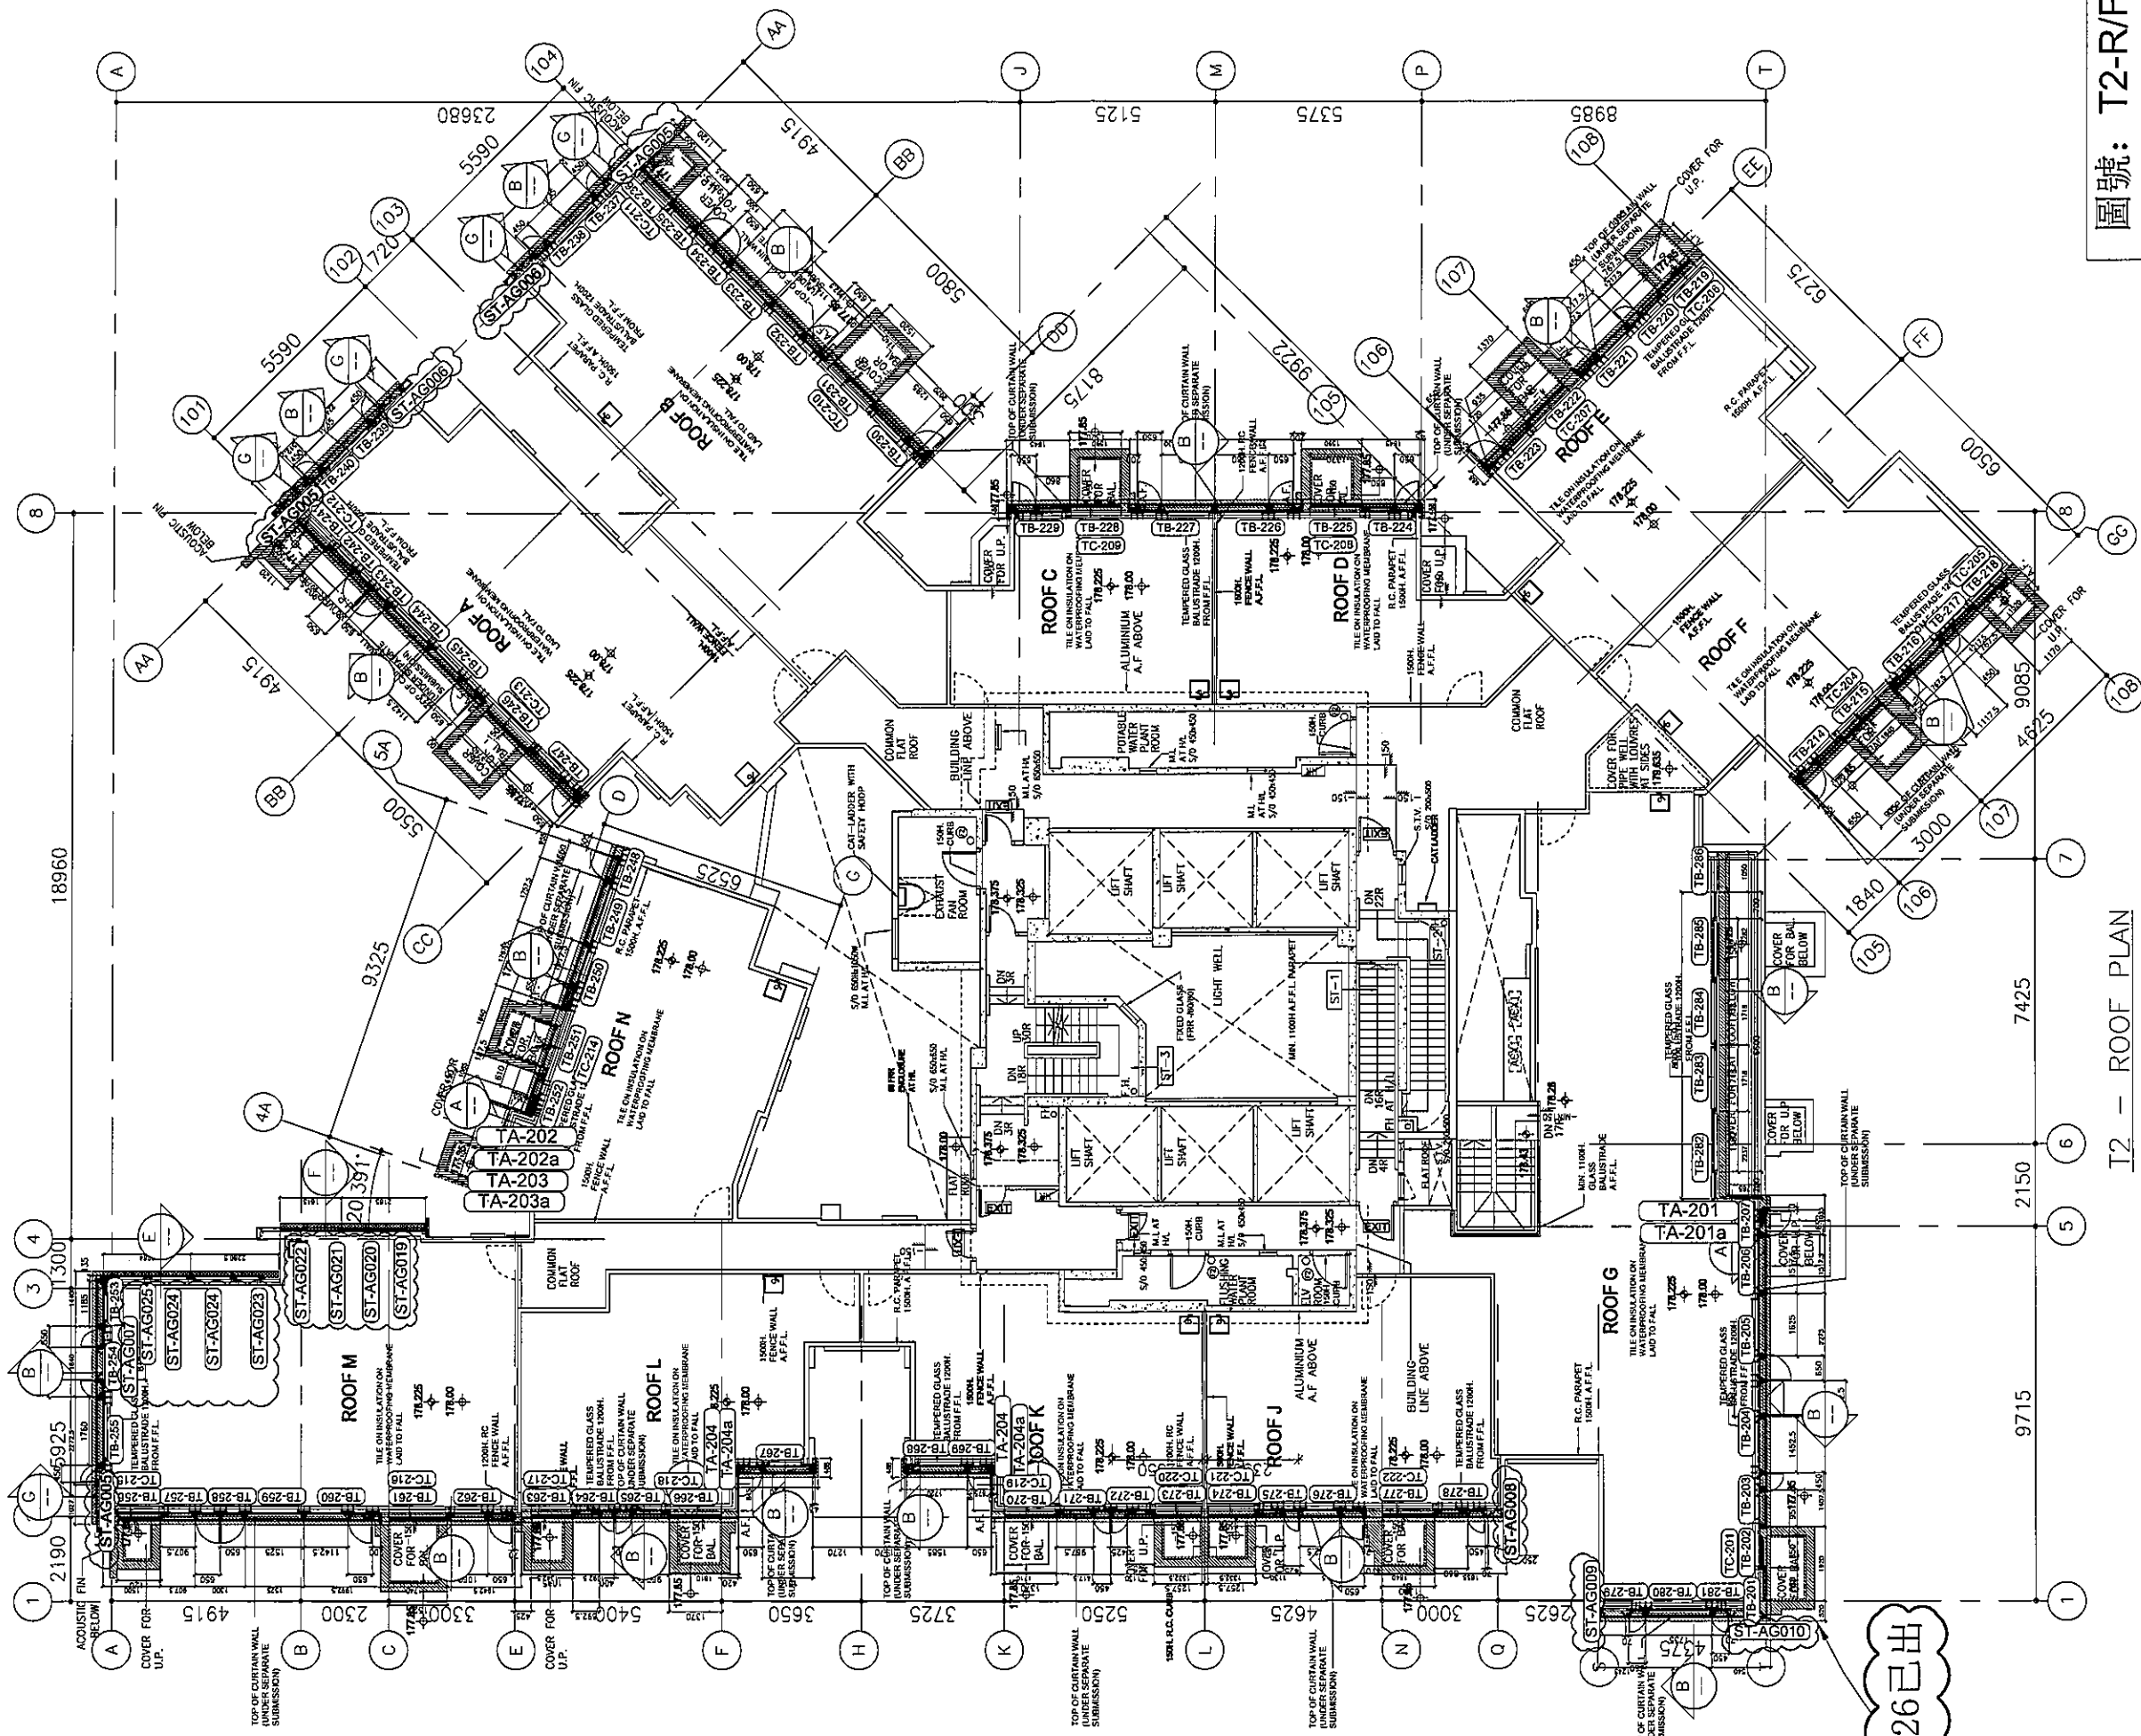


圖號: T2-R/F

T2 - ROOF PLAN

EI1326已出

*請用A3紙打印

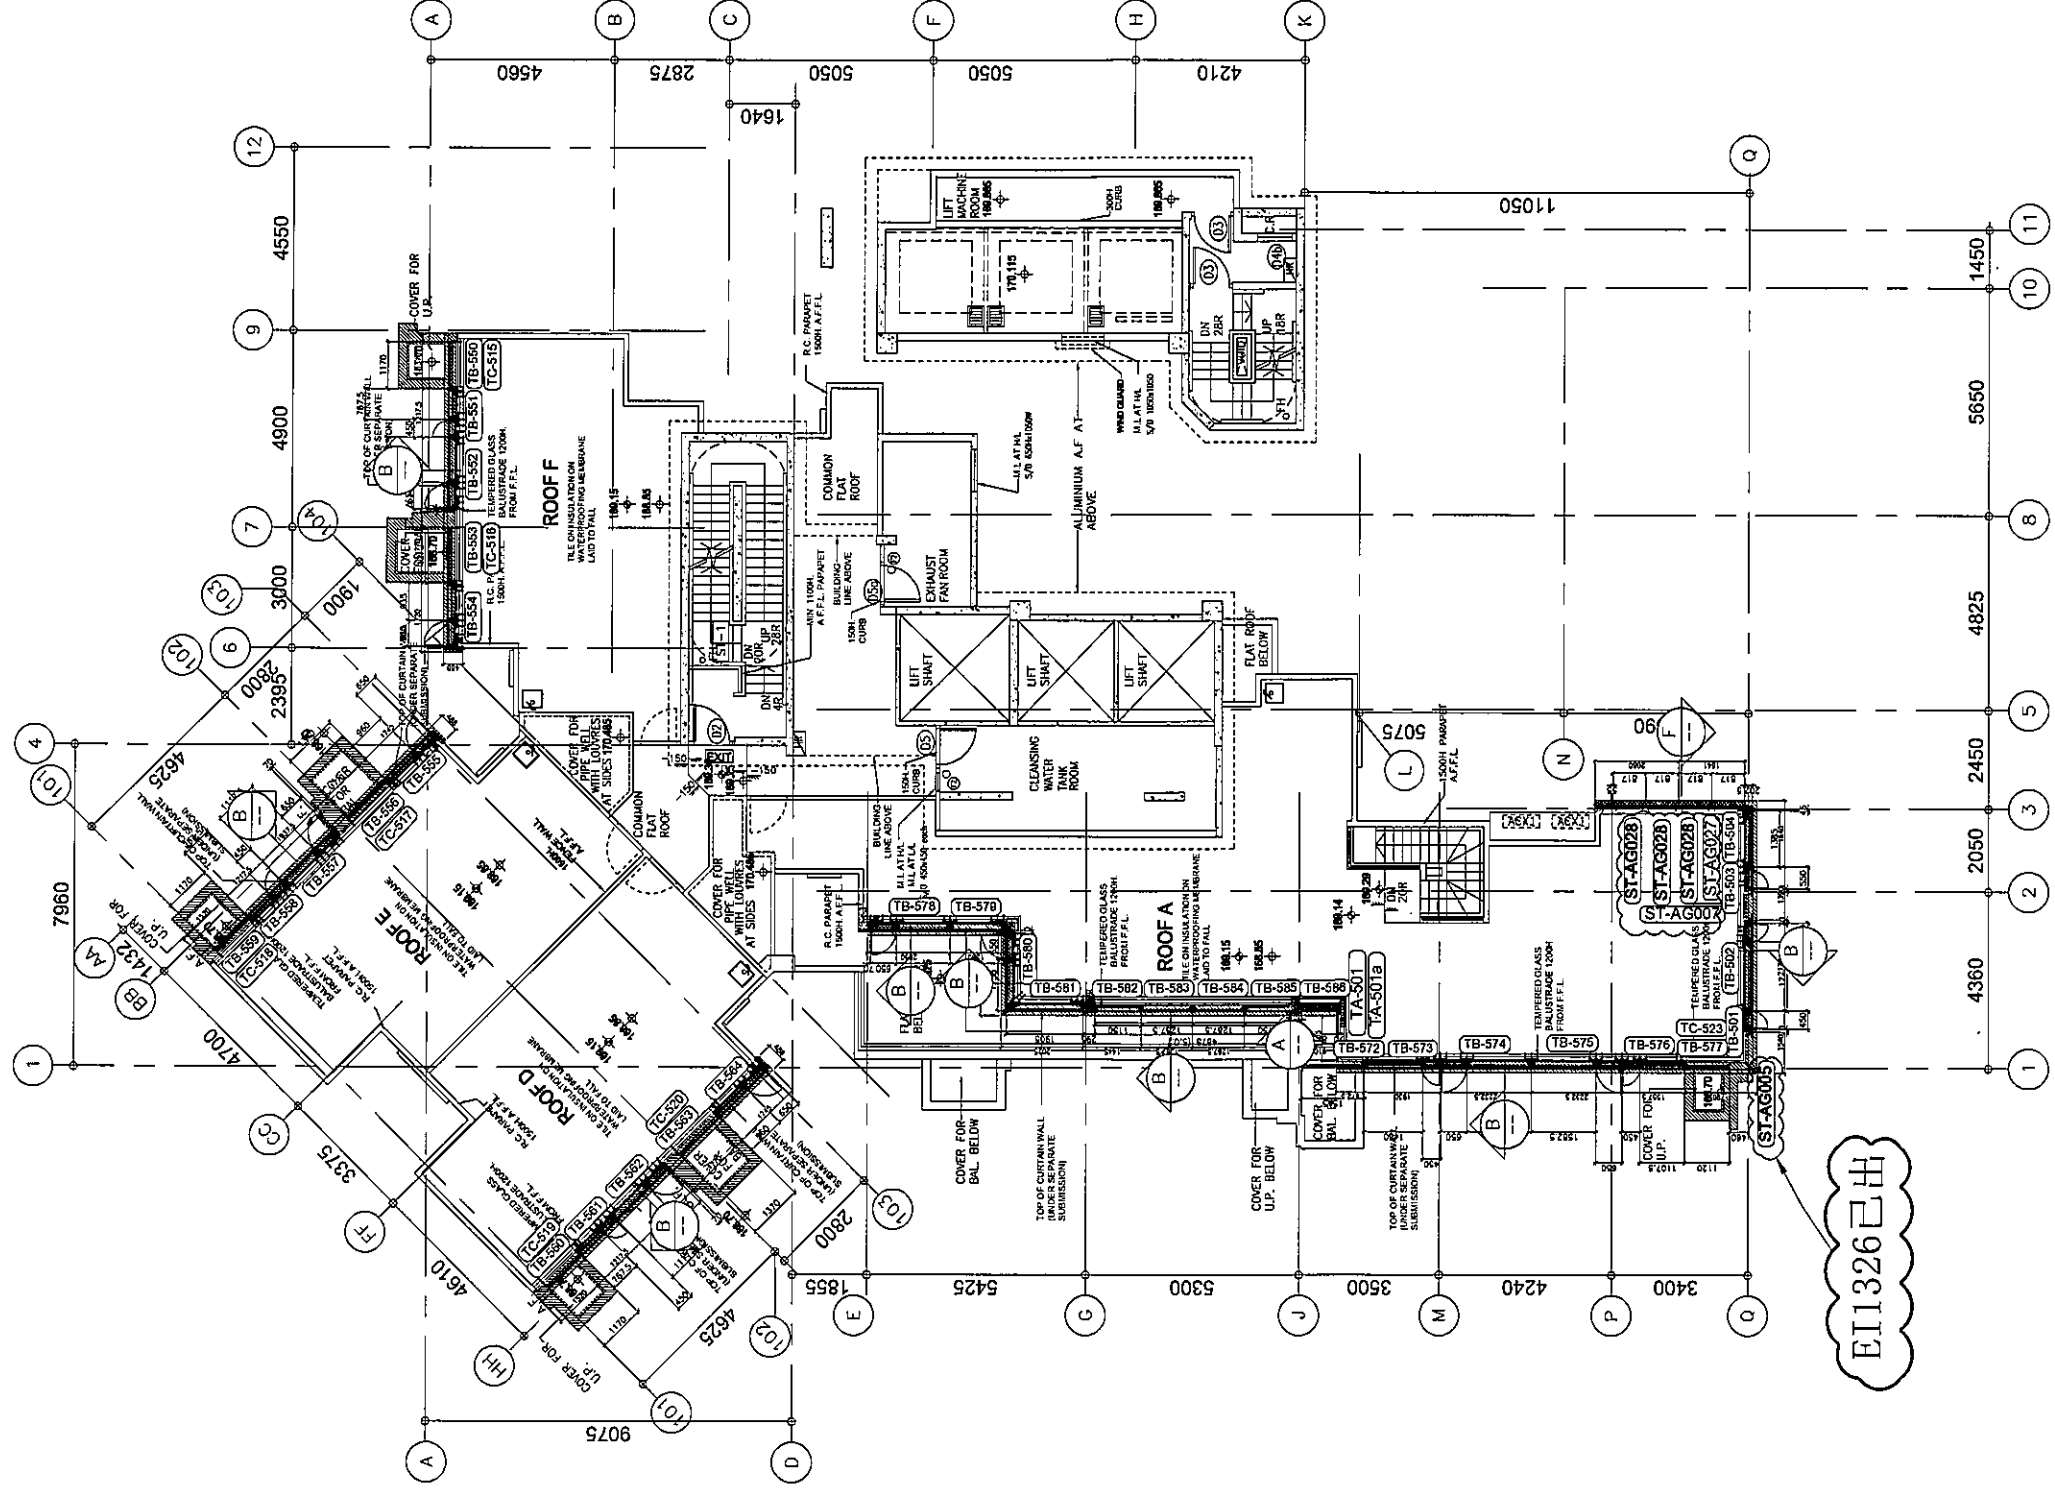


EI1326已出

圖號: T5-R/F

T5 - ROOF PLAN

*請用A3紙打印

EI1326已出

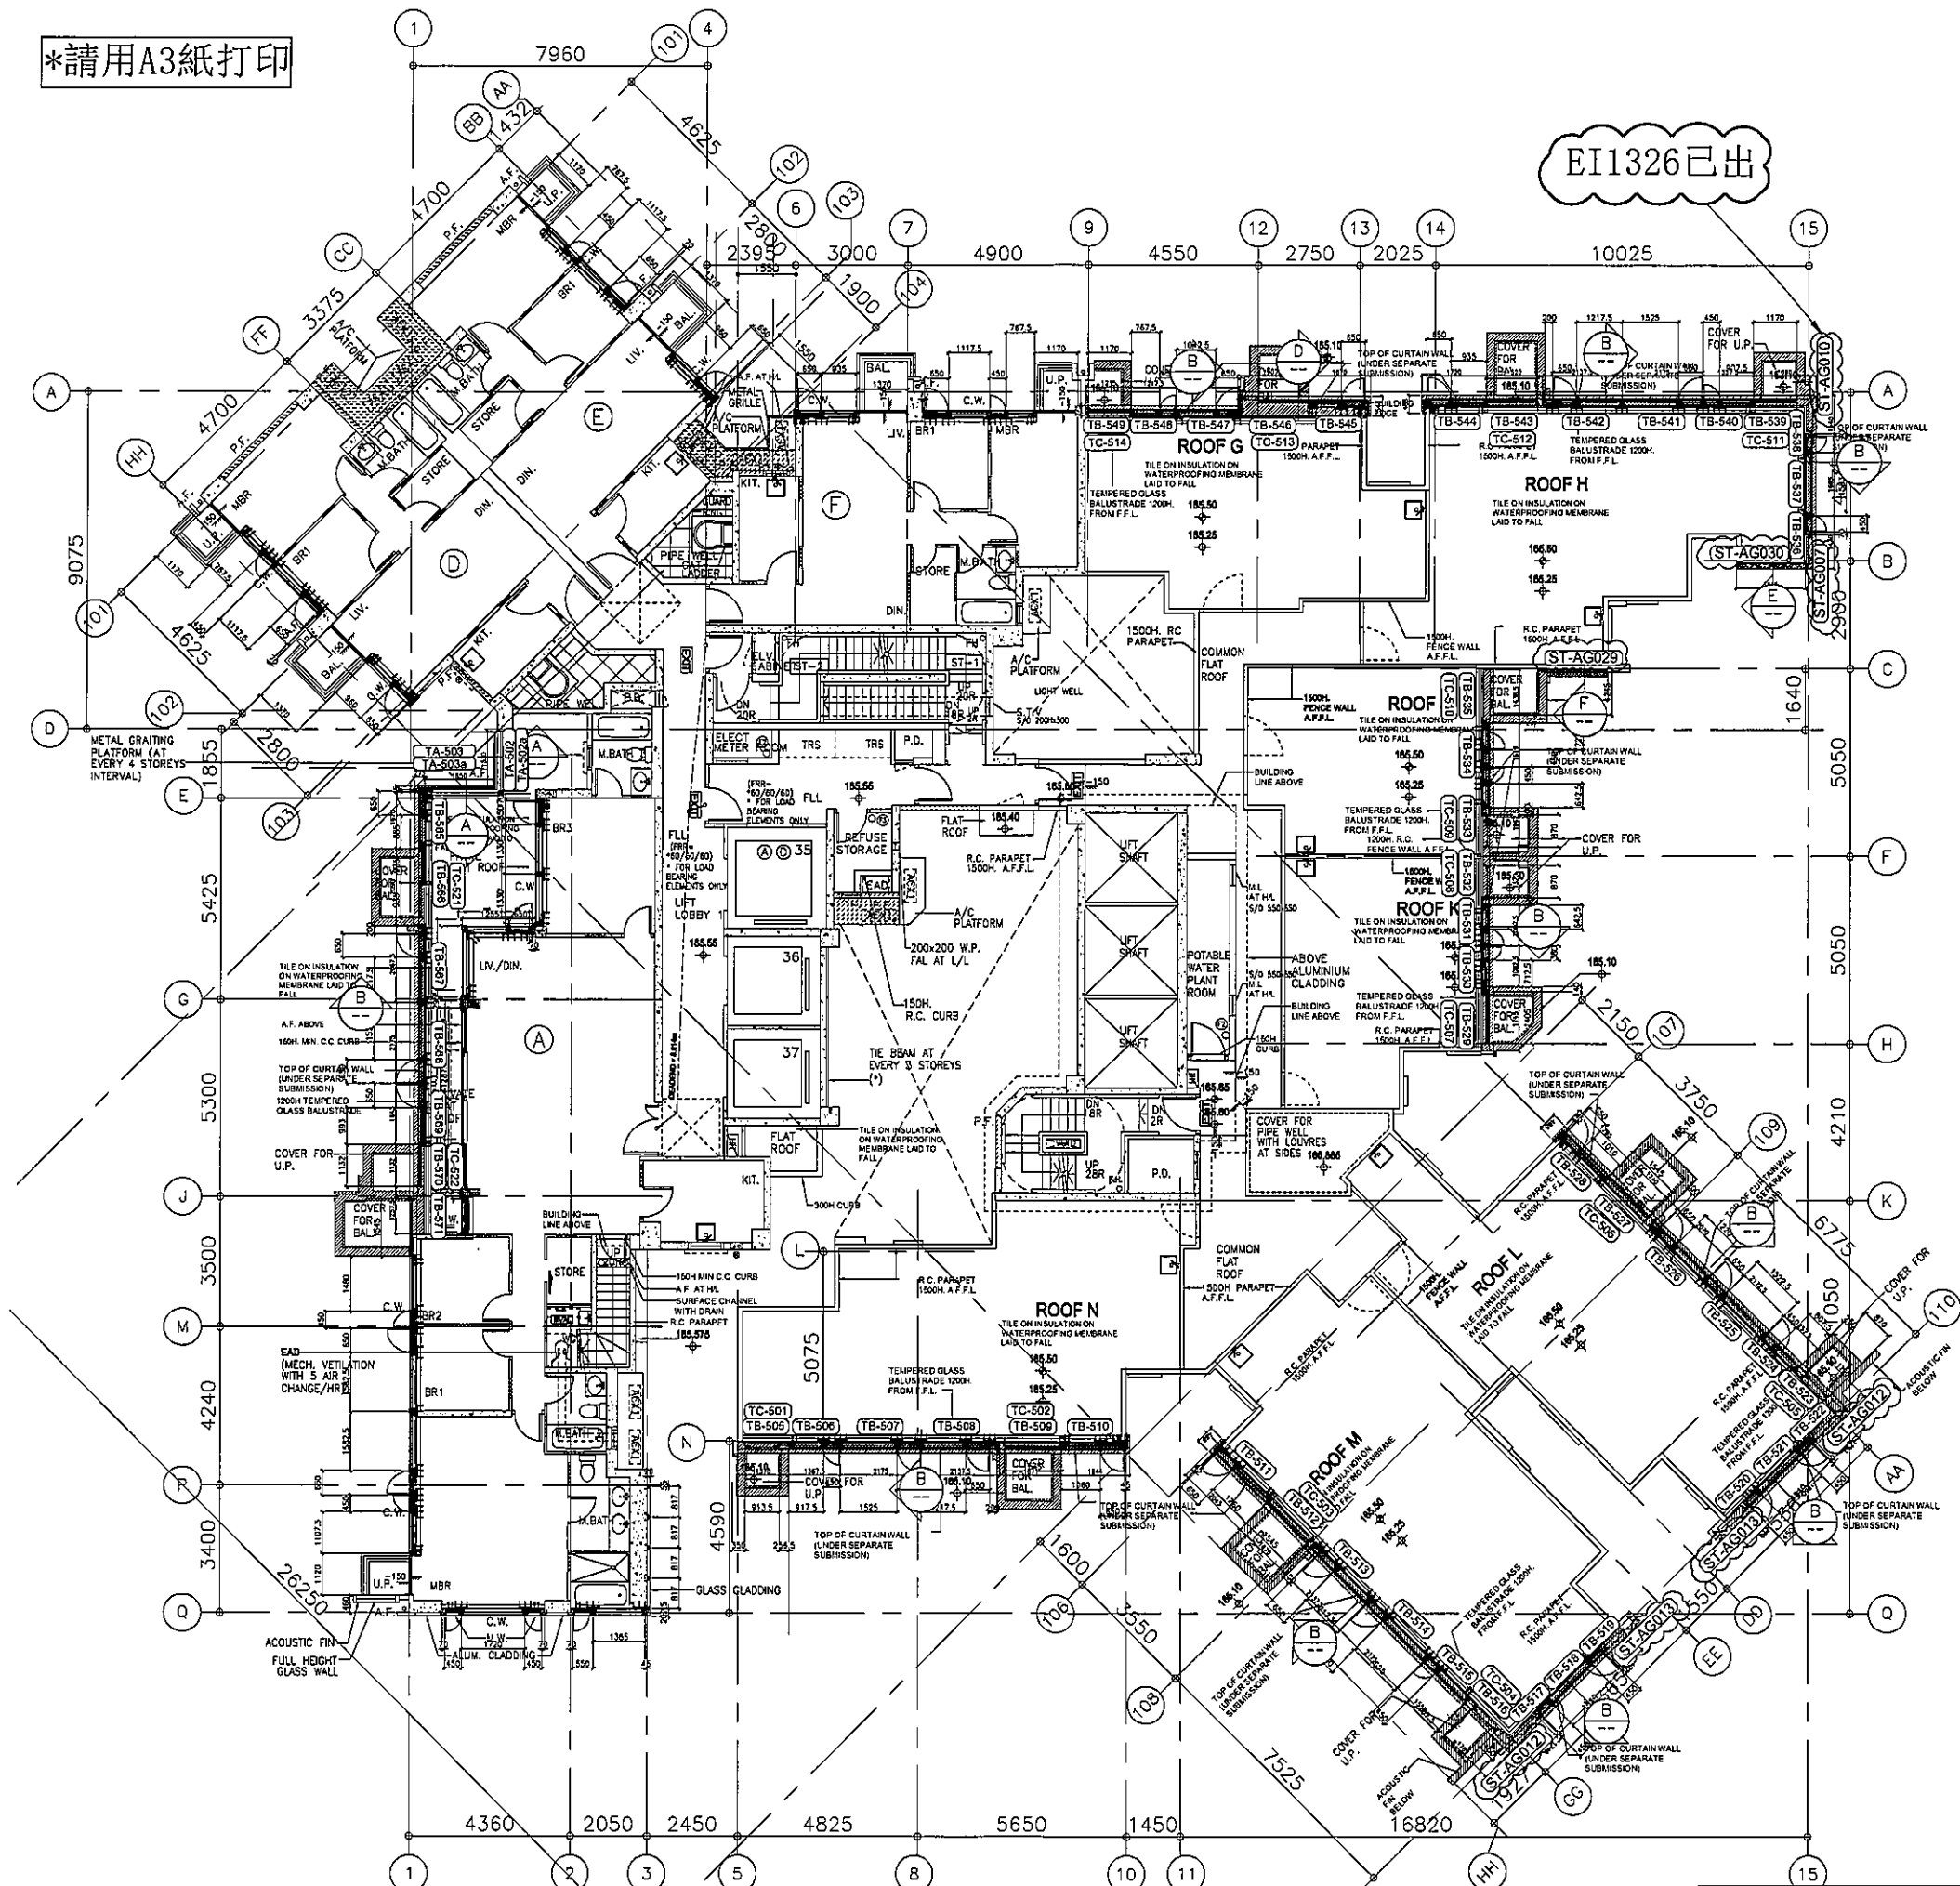

T5 - 51/F PLAN

圖號: T5-51/F