



工程指示 / 要求簡箋(E.I.)

工程指示編號：EI / 1368 / 19

修改版次：B

工程編號：J - 837

工程名稱：觀塘裕民坊

工程項目：幕牆 吊趟鋁料 BM

收件人：生統 / 永林 / Maggie

發件人：Eric Liu

日期：21/01/2020

要求提供 / 確認 事項：

- | | | |
|------------------------------------|-------------------------------------|-------------------------------|
| <input type="checkbox"/> 初步鋁料 B.M. | <input type="checkbox"/> 加工拆圖，然後生產 | <input type="checkbox"/> 尺寸表 |
| <input type="checkbox"/> 正式鋁料 B.M. | <input type="checkbox"/> 技術上資料 / 指示 | <input type="checkbox"/> 報價 |
| <input type="checkbox"/> 配件 B.M. | <input type="checkbox"/> 樣辦或貨品說明書 | <input type="checkbox"/> 分判合約 |
| <input type="checkbox"/> 其他：_____ | | |

內容：

請按 BM 訂購吊趟用鋁料送廠

B 版：因榮陽通用料沒有 14*5 鋁巴

修改#8 改用 16*5 鋁巴，在廠削成 14*5 鋁巴使用

謝謝！

請在 2020 / 02 / 10 前完成上列要求。

附： 1 頁 BM，1 頁模圖，1 頁榮陽通用料

以上項目為：

- 原合約工程包 原合約工程加 / 減賬 新工程報價

原因：-

分發東莞各部門：

- () 生產技術總監 連附件 (/) 技術部 連附件 (永林) () 生產部 連附件 () 機械設計部 連附件
 () 採購部 連附件 (/) 生產統籌部 連附件 (梅)
 () 質檢部 連附件 () 會計部 連附件 () 報關組 連附件 () 其他 楊榮輝 連附件

分發香港各部門：

- () 行政部 連附件 () 會計部 連附件 () 統籌部 連附件 () 工程部地盤科文 連附件
 (/) 採購部 連附件 () QS 部 連附件 () 維修部 連附件 () 其他 _____ 連附件

傳遞編號：


HK0116 / 20

發件人簽署：


項目經理簽署：

		美特鋁質有限公司 MIDI Aluminium Fabricator Ltd.	工程號: J-837	計算: 鞠章芳	日期: 2019.12.23	送呈: 胡哥								
			地盤名稱: 觀塘裕民坊	核對: 謝永林	日期: 2019.12.23	副本:								
廠用鋁型材B.M.表		項目類別: 隔音-吊趟門		批准: Jason	日期:	此BM依據EI/0215 施工圖 來計算								
BM編號:837-DSL-M01-S-GYP02		A/C Code:		有顏色鋁料(Kg): 13420.91		無顏色鋁料(Kg): 652.47		V.F總(米 ²)	1029.40					
序號	修改標示	物料編號	鋁料名稱	顏色	合金狀態	長度	數量 (支)			重量(Kgs)		V.F.(米 ²)		備注
						(mm)	實用	後備	總數	Kg/M	總重量	米 ² /米	Total_V.F.	
1		X85675	吊趟用路軌	EC-DG-S332054 (3塗)	6063-T6	5600	117	13	130	0.784	570.752	0.126	91.728	
2		X85675	吊趟用路軌	EC-DG-S332054 (3塗)	6063-T6	5000	400	10	410	0.784	1607.200	0.126	258.300	
3	A新增	X85665	外框料	EC-DG-S332054 (3塗)	6063-T5	5800	1217	13	1230	0.784	5593.056	0.126	898.884	
4	A新增	X85666	內框料	EC-DG-S332054 (3塗)	6063-T5	5800	1217	13	1230	1.078	7690.452	0.008	57.072	
5	A新增	X85667	毛條槽	EC-DG-S332054 (3塗)	6063-T5	4600	510	5	515	0.058	137.402	0.031	73.439	
6	A新增	EI1457已出	隔音板用U槽	MILL	6063-T5	5550	1220	10	1230	0.048	327.672	0.0	0.000	
7	A新增	X85668	L角碼	MILL	6063-T5	5550	20	2	22	2.207	269.475	0.0	0.000	
8	B修改	ME0004004	16X5頂部墊巴 (收吊輪)	MILL	6063-T5	5600	50	2	52	0.19	55.328	0.0	0.000	16X5改成14X5使用
								合計:	4279		14073.38		1029.395	


隔音-吊趟門鋁料模圖

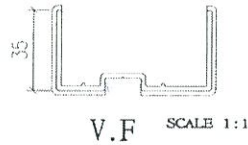


模號: X85665
 名稱: 外框料
 合金狀態: 6063-T5
 重量: 0.784KG/M
 V.F.: 126.37mm

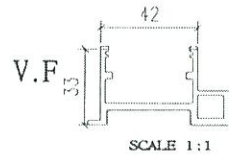


模號: X85666
 名稱: 內框料
 合金狀態: 6063-T5
 重量: 1.078KG/M
 V.F.: 7.68 mm

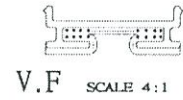


模號: X85667
 名稱: 毛條槽
 合金狀態: 6063-T5
 重量: 0.058KG/M
 V.F.: 30.54mm

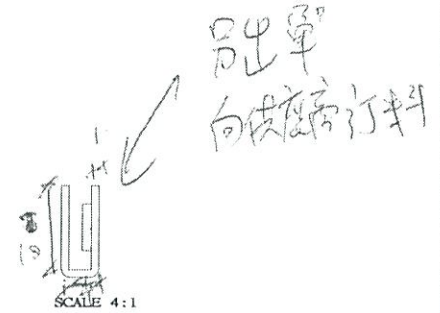

模號: 4X10mmU槽
 名稱: 隔音板用U槽
 合金狀態: 6063-T5
 重量: 0.048KG/M
 V.F.: 0 mm

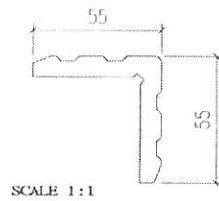

模號: X85668
 名稱: L角碼
 合金狀態: 6063-T5
 重量: 2.207KG/M
 V.F.: 0 mm

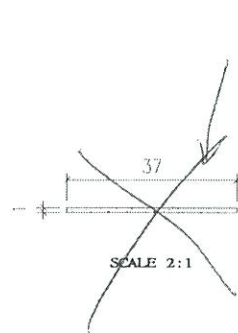


模號: 待定
 名稱: POMUTE
 合金狀態: 6063-T5
 重量: 0.1 KG/M
 V.F.: 0 mm



模號: 14X5鋁巴
 名稱: 頂部墊巴 (收吊輪)
 合金狀態: 6063-T5
 重量: 0.190KG/M
 V.F.: 0 mm

16x5鋁巴 (ME0004004)
 在廠別成 14x5使用

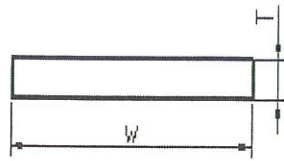

所有需賣塗之鋁已
均以全賣收買

扁條

编号	W	T	单重(Kg/m)
PE00E4000	10	3	0.081
AM0000035	10.6	1.4	0.04
PE00E4038	12	1.5	0.049
PE00E4001	12	1.6	0.052
ME0002401	12	2.5	0.081
PE00E4004	12	3	0.098
AD0000076	12.5	3	0.102
F10000046	12.7	3.18	0.109
F10000041	12.7	4.75	0.163
F10000097	12.7	6.35	0.218
F10000134	12.7	9.53	0.327
LH0079275	12.8	3.2	0.111
LH0080550	14	3	0.114
FB0000459	15	1.6	0.065
PT0001743	15.87	3.18	0.136
F10000007	15.88	3.18	0.137
PE00E4005	16	3	0.13
ME0004004	16	5	0.217
ME0004010	16	6	0.26
AD0000110	16	8	0.346
AD0000055	16	9.5	0.411
FA0000335	18	3	0.146
YF0000001	19	3.5	0.18
F10000084	19.05	3.18	0.164
F10000048	19.05	4.75	0.245
F10000099	19.05	6.35	0.328
ZHIG000090	19.1	2.03	0.105
PE00E4002	20	1.6	0.087
PE00E4006	20	3	0.163
PE00E4020	20	4	0.217
LH0079338	20	5	0.271
PE00E4029	20	6	0.325
PZY0057SS	20.5	5	0.277
PE00E4003	25	1.6	0.108
PE00E4007	25	3	0.203
PE00E4023	25	4	0.271
PE00E4028	25	6	0.407
PE00E4042	25	5	0.339
PM0000050	25	10	0.678
F10000018	25.4	3.18	0.218
F10000057	25.4	4.75	0.326

