



工程指示 / 要求簡箋(E.I.)

工程指示編號：EI / 1482 / 20

修改版次：-

工程編號：J - 837

工程名稱：觀塘裕民坊

工程項目：幕牆 隔音門樣板(改鋁通)

收件人：偉哥

發件人：Eric Liu

日期：20/01/2020

要求提供 / 確認 事項：

- | | | |
|------------------------------------|-------------------------------------|-------------------------------|
| <input type="checkbox"/> 初步鋁料 B.M. | <input type="checkbox"/> 加工拆圖，然後生產 | <input type="checkbox"/> 尺寸表 |
| <input type="checkbox"/> 正式鋁料 B.M. | <input type="checkbox"/> 技術上資料 / 指示 | <input type="checkbox"/> 報價 |
| <input type="checkbox"/> 配件 B.M. | <input type="checkbox"/> 樣辦或貨品說明書 | <input type="checkbox"/> 分判合約 |
| <input type="checkbox"/> 其他：_____ | | |

內容：

按隔音門新 comment，請製作隔音門樣板供業主批核用

1) 加長拉手位置鋁通，加長至扭鎖位

2) 改用 38*19 鋁通，不見隙位用

3) 扭鎖位置 鋁通要開避位

謝謝！

請在 2020 / 02 / 10 前完成上列要求。

附：3 頁

以上項目為：

- 原合約工程包 原合約工程加 / 減賬 新工程報價

原因：-

分發東莞各部門：

- () 生產技術總監 連附件 () 技術部 連附件 永林 () 生產部 連附件 () 機械設計部 連附件
 () 採購部 連附件 () 生產統籌部 連附件 梅
 () 質檢部 連附件 () 會計部 連附件 () 報關組 連附件 () 其他 楊榮輝 連附件

分發香港各部門：

- () 行政部 連附件 () 會計部 連附件 () 統籌部 連附件 () 工程部地盤科文 連附件
 () 採購部 連附件 () QS 部 連附件 () 維修部 連附件 () 其他 _____ 連附件

傳遞編號：

發件人簽署：


項目經理簽署：

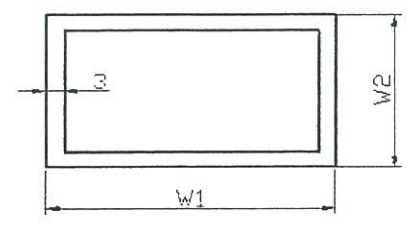

2020.1.20 頁2 材

- ① 38x19 鋁通 → 不見隙
- ② 加長至扭鎖位
- ③ 扭鎖 = 鋁通空開位

~~④~~

備用 新 comment.

加長
扭鎖
減高度



扁管

编号	W1	W2	T	单重 (Kg/m)
PTY0091SS	15	9	0.8	0.097
PWC5006SS	15	6	1.1	0.112
BE0000686	16	5	1	0.103
PT0000923	19.05	12.7	3.18	0.438
LH0080449	20	9.5	3	0.382
PTY0052SS	21.8	11.8	0.9	0.147
PE00E3528	25	15	1.2	0.245
PF25X20SS	25	20	1.2	0.277
PE00E3208	25.4	12.7	1.1	0.214
T10000127	25.4	12.7	3.18	0.546
PF30X06SS	30	6	1	0.184
SE0000982	30	7	1	0.19
LH0079418	30	12	1.2	0.258
PF30X20SS	30	20	1	0.26
GY0000009	30	20	1.2	0.31
LH0080450	33	9.5	3	0.593
FA0000325	38	19	1.6	0.467
PE00E3001	38	25	1.6	0.519
PE00E3023	38	25	2	0.64
T10000032	38.1	15.88	1.27	0.354
ME0002659	38.1	17.45	3.18	0.848
T10000061	38.1	19.05	1.58	0.461
T10000128	38.1	19.05	3.18	0.874
T10000150	38.1	25.4	2.42	0.767
ME0003011	38.1	25.4	2.54	0.804
T10000013	38.1	25.4	3.18	0.983
ME0003010	40	25	2	0.661
PE00E3002	40	25	2.5	0.81
PTY45-40S	45	40	2	0.878
UP0000077	50	10	1	0.314
ME0002142	50	19	1.2	0.433
PE00E3003	50	25	2.5	0.949
ME0000157	50	25	3	1.122
PE00E3053	50	30	2.5	1.016
SE0001124	50	36.5	2	0.894
SE0001025	50	38	1.6	0.735
PTY5120SS	50.8	20	1.2	0.445
T10000014	50.8	25.4	2.42	0.933
T10000057	50.8	25.4	3.18	1.202
T10000041	50.8	38.1	3.18	1.421

