

工程指示 / 要求簡箋(E.I.)

工程指示編號：EI / 1649 / 20

修改版次：-

工程編號：J - 837

工程名稱：觀塘裕民坊

工程項目：幕牆 生窗及維修窗位置款式覆核

收件人：生統 / 永林

發件人：Eric Liu

日期：31/03/2020

要求提供 / 確認 事項：

- | | | |
|------------------------------------|-------------------------------------|-------------------------------|
| <input type="checkbox"/> 初步鋁料 B.M. | <input type="checkbox"/> 加工拆圖，然後生產 | <input type="checkbox"/> 尺寸表 |
| <input type="checkbox"/> 正式鋁料 B.M. | <input type="checkbox"/> 技術上資料 / 指示 | <input type="checkbox"/> 報價 |
| <input type="checkbox"/> 配件 B.M. | <input type="checkbox"/> 樣辦或貨品說明書 | <input type="checkbox"/> 分判合約 |
| <input type="checkbox"/> 其他：_____ | | |

內容：

覆核大圖後，生窗及維修窗位置款式有誤

請按此表修改窗玉加工圖

謝謝！

書快提供，俾生統修改加工

請在 2020 / 04 / 03 前完成上列要求。

附： 20 頁

以上項目為：

- 原合約工程包 原合約工程加 / 減賬 新工程報價

原因：-

分發東莞各部門：

- () 生產技術總監 連附件 () 技術部 連附件 () 永林 連附件 () 生產部 連附件 () 機械設計部 連附件
- () 採購部 連附件 () 生產統籌部 連附件 梅
- () 質檢部 連附件 () 會計部 連附件 () 報關組 連附件 () 其他 楊榮輝 連附件

分發香港各部門：

- () 行政部 連附件 () 會計部 連附件 () 統籌部 連附件 () 工程部地盤科文 連附件 炳哥
- () 採購部 連附件 () QS 部 連附件 () 維修部 連附件 () 其他 _____ 連附件


傳遞編號：

HK 0486 / 20

發件人簽署：

項目經理簽署：

Eric Liu
PP

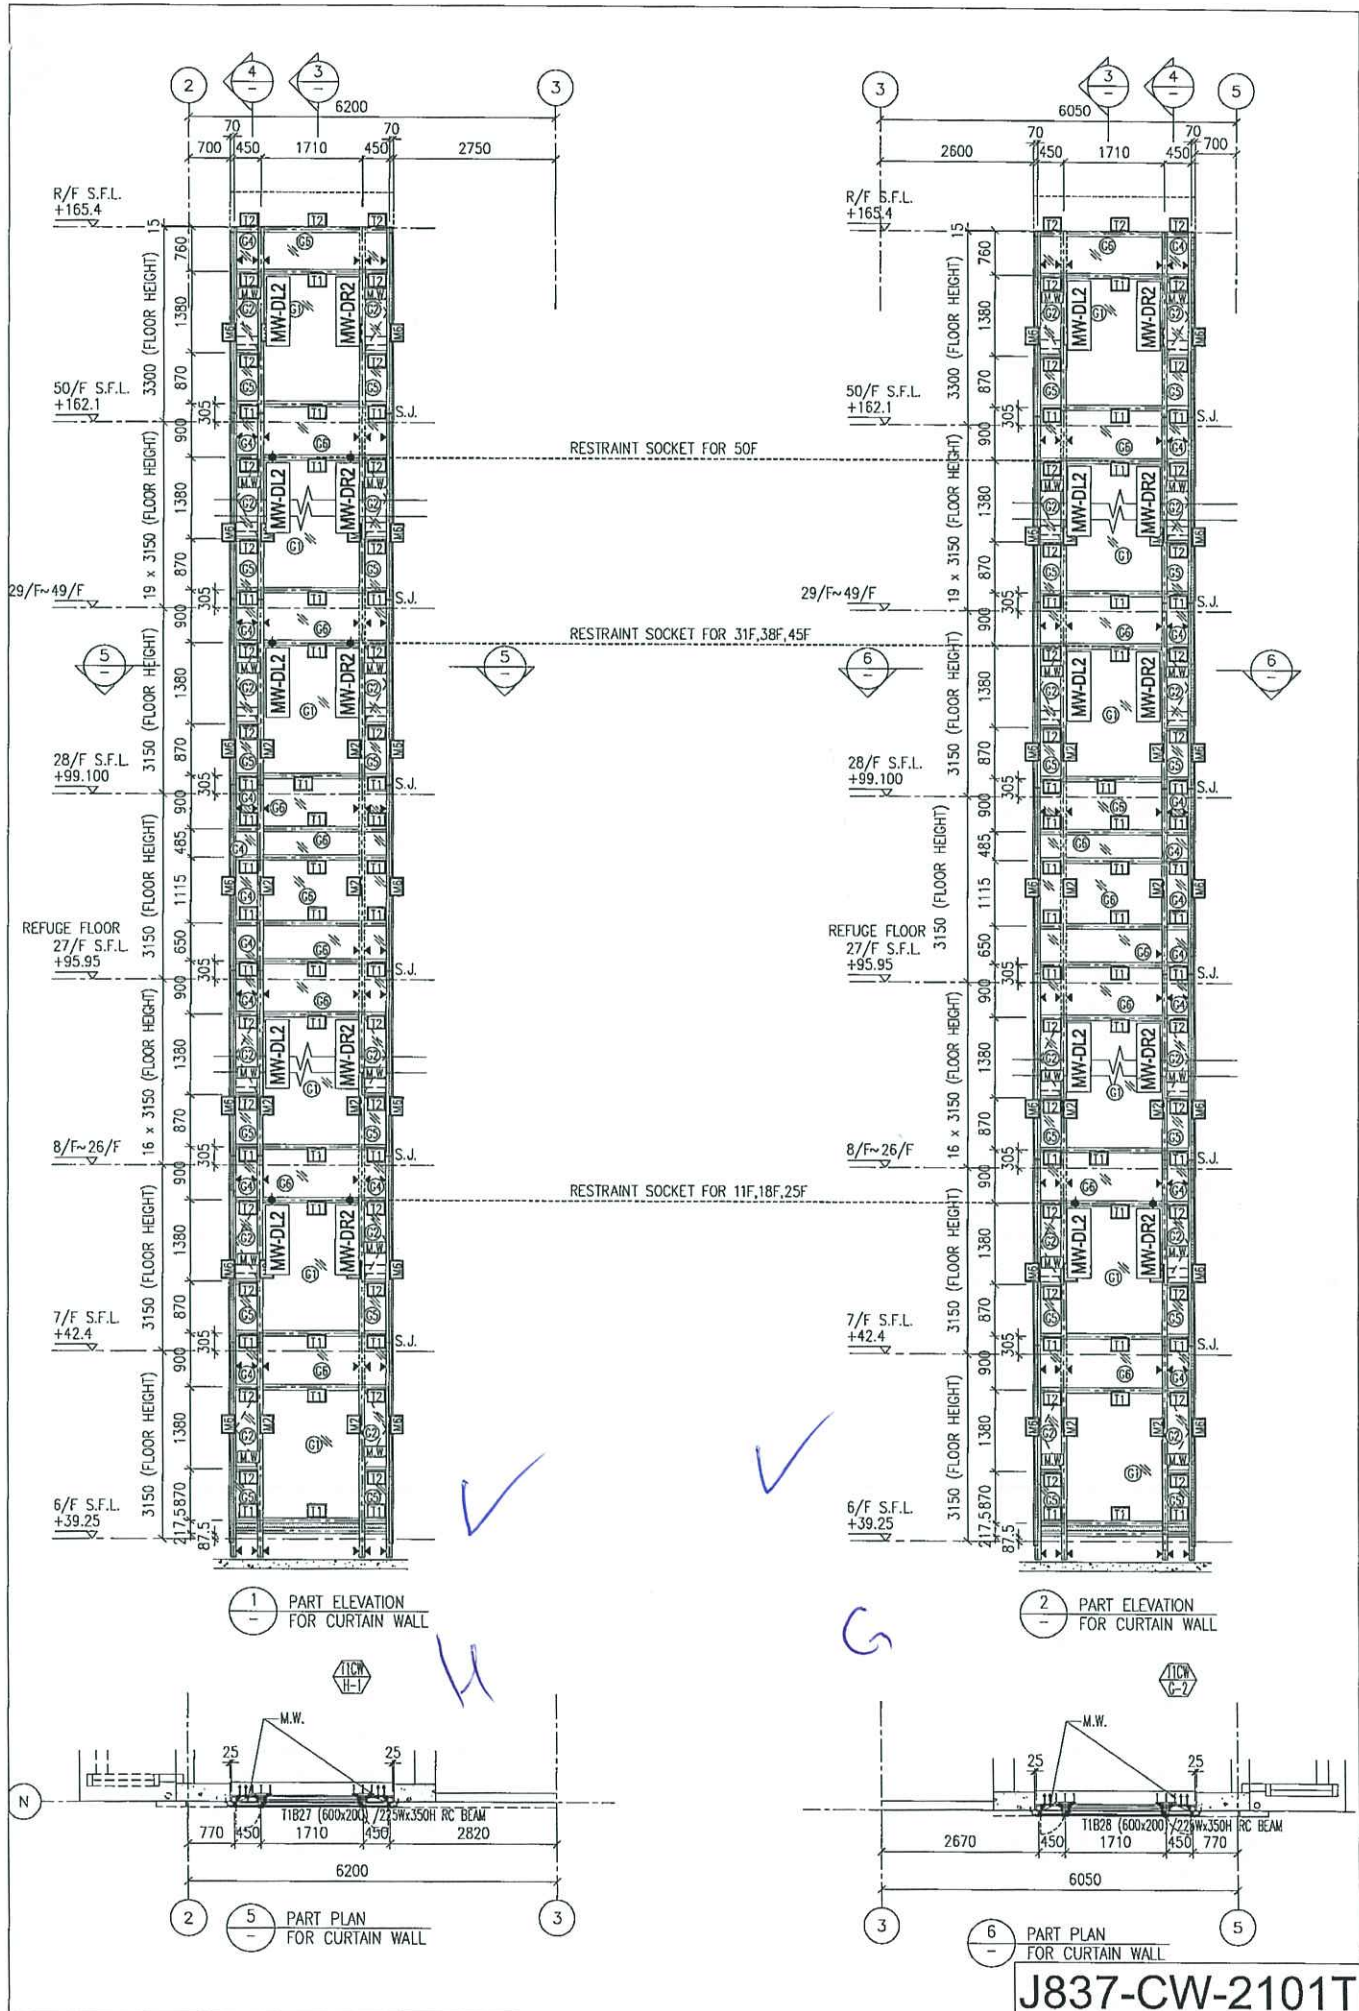


1 PART ELEVATION FOR CURTAIN WALL

2 PART ELEVATION FOR CURTAIN WALL


5 PART PLAN FOR CURTAIN WALL

6 PART PLAN FOR CURTAIN WALL


J837-CW-2101T

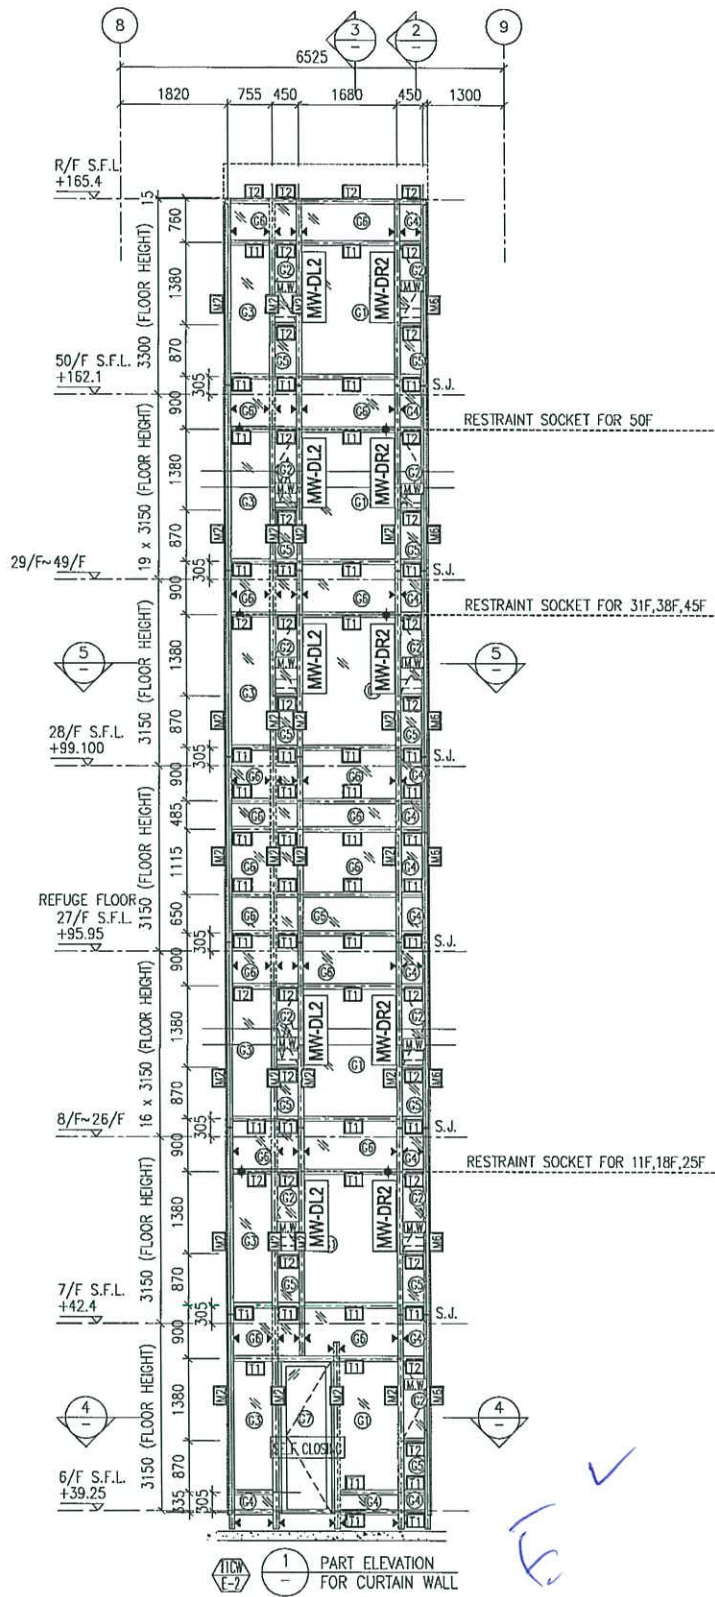

1 PART ELEVATION FOR CURTAIN WALL




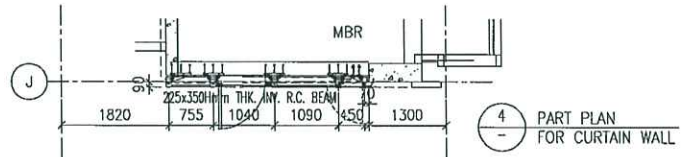


4 PART PLAN FOR CURTAIN WALL




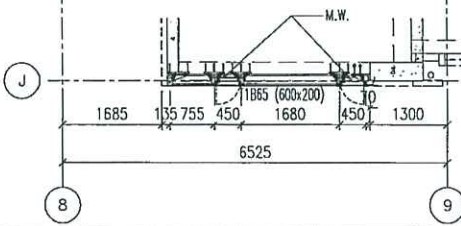


5 PART PLAN FOR CURTAIN WALL



J837-CW-2104T

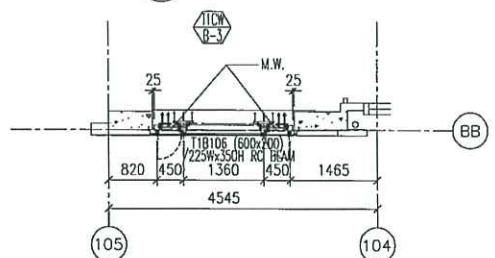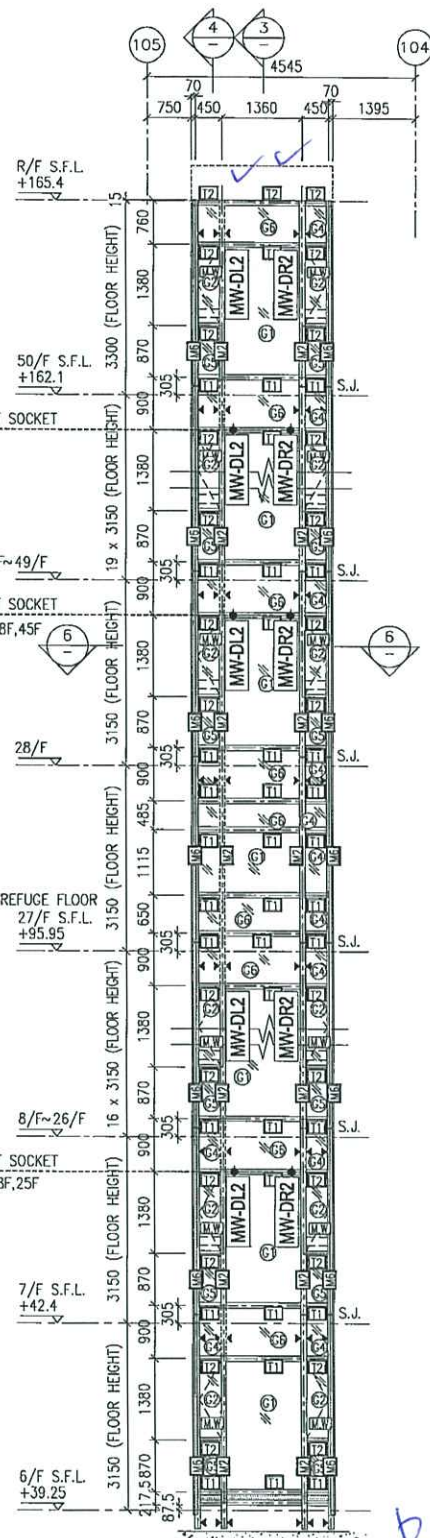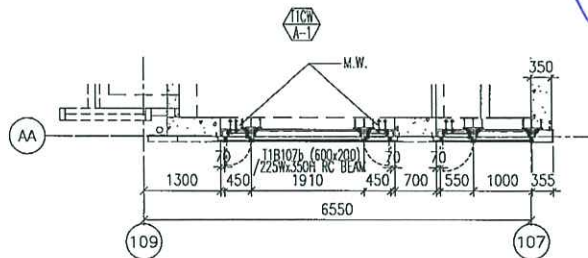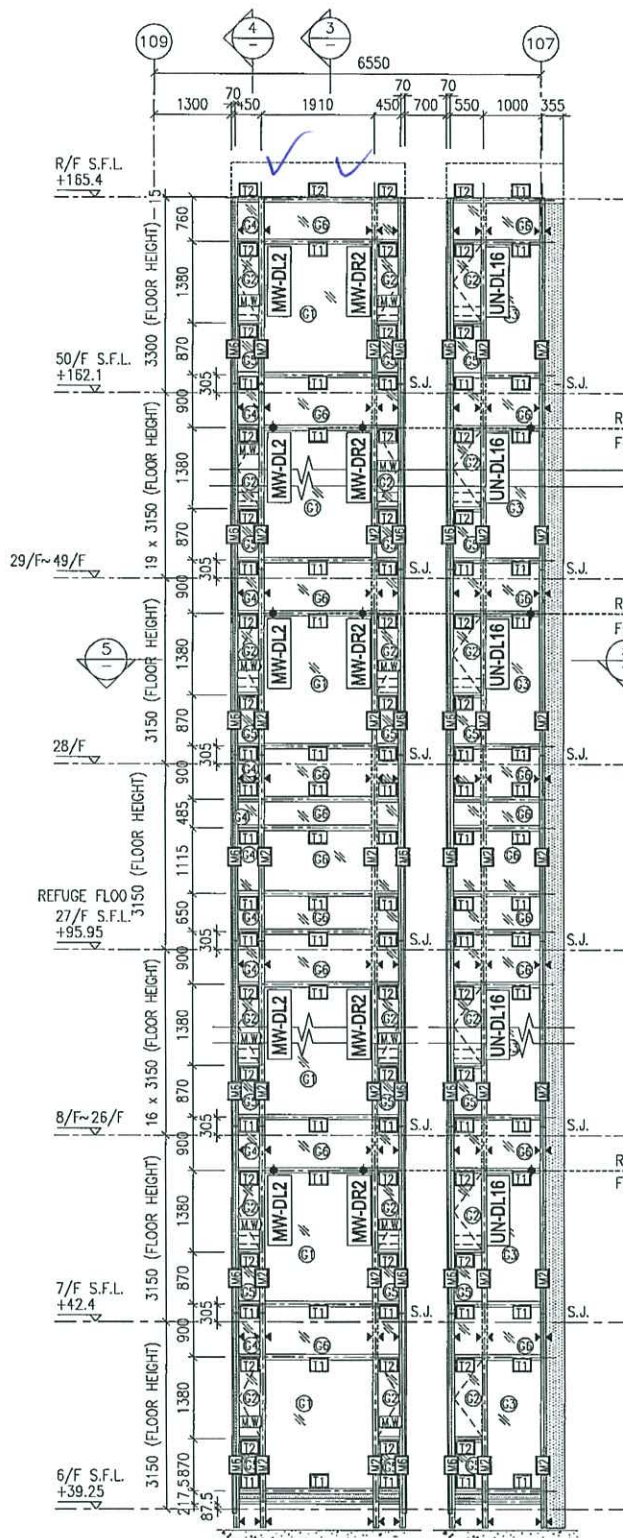


J837-CW-2107T

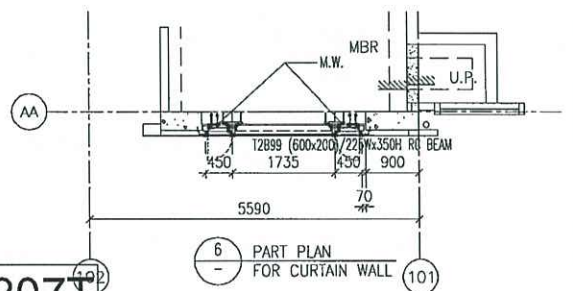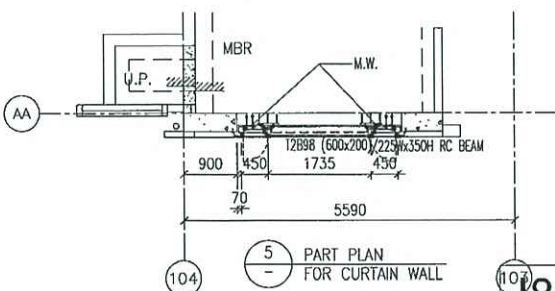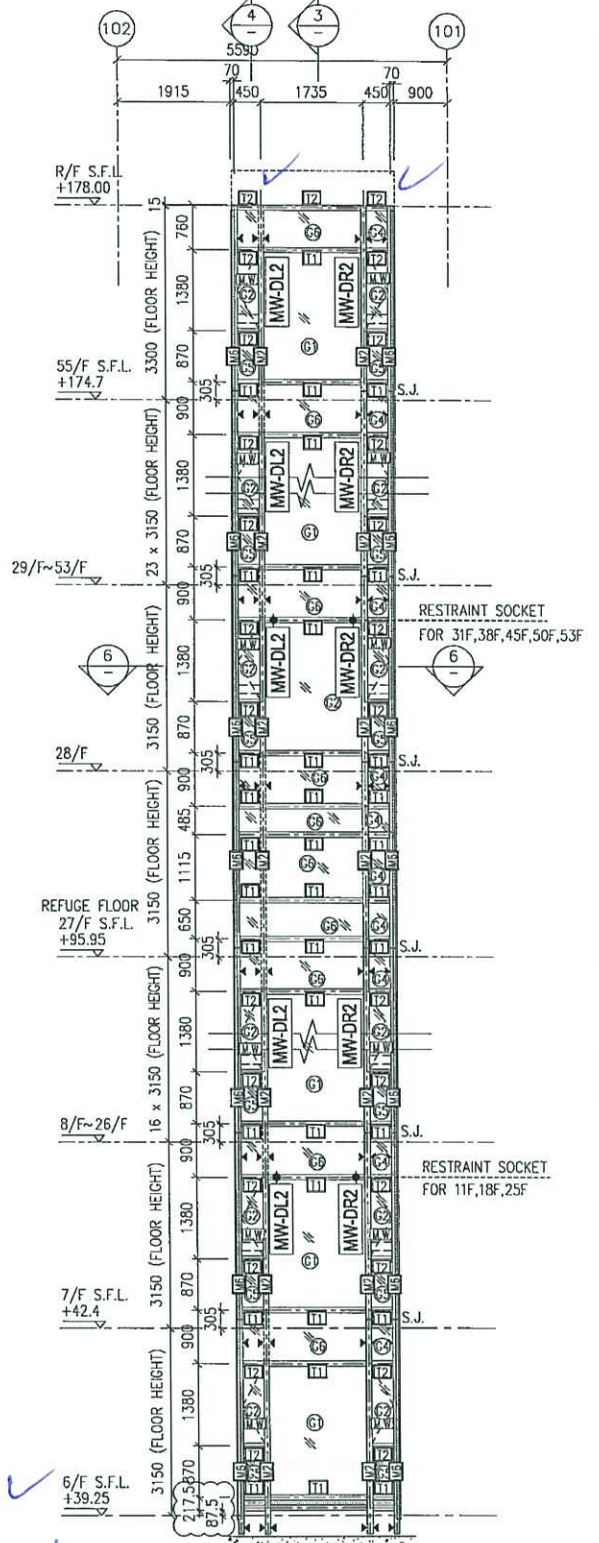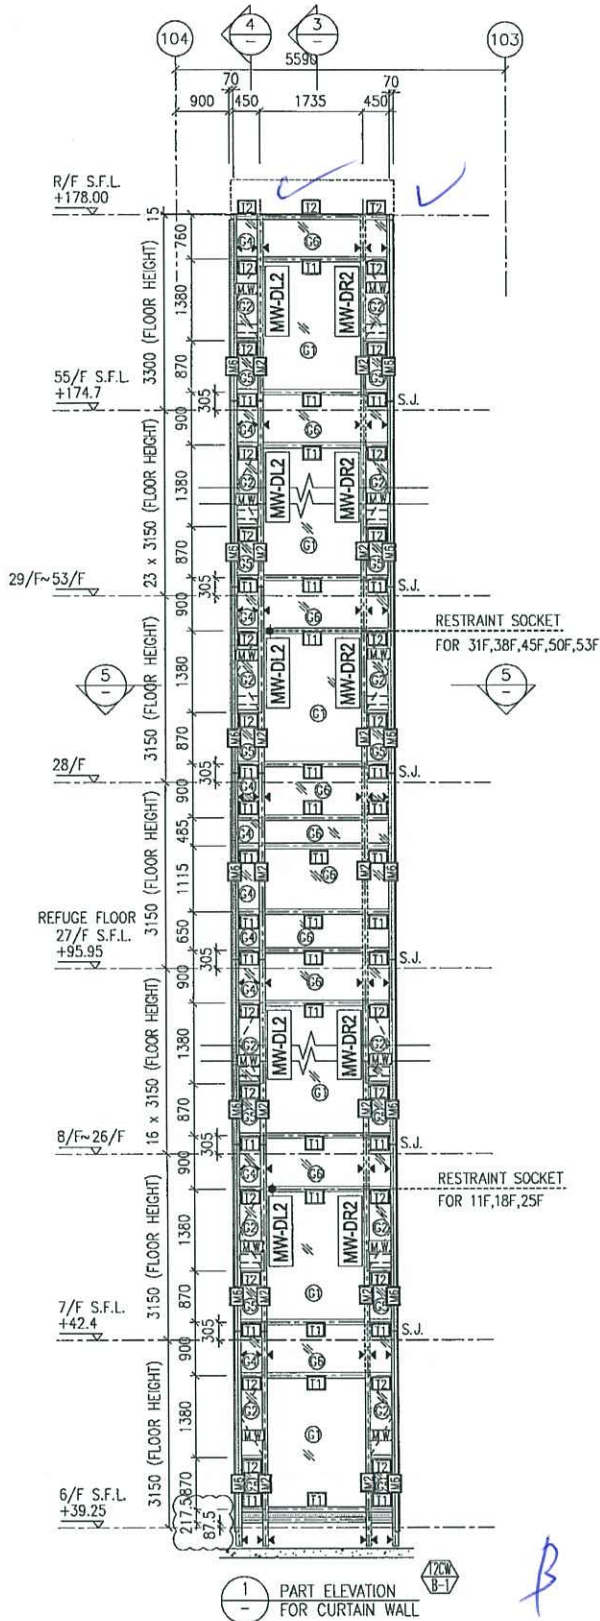

J837-CW-2207T

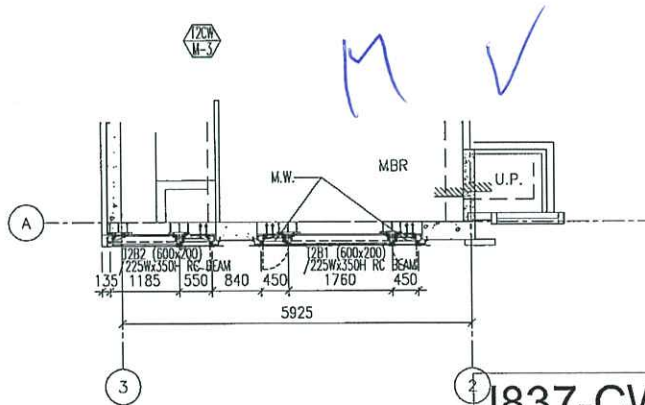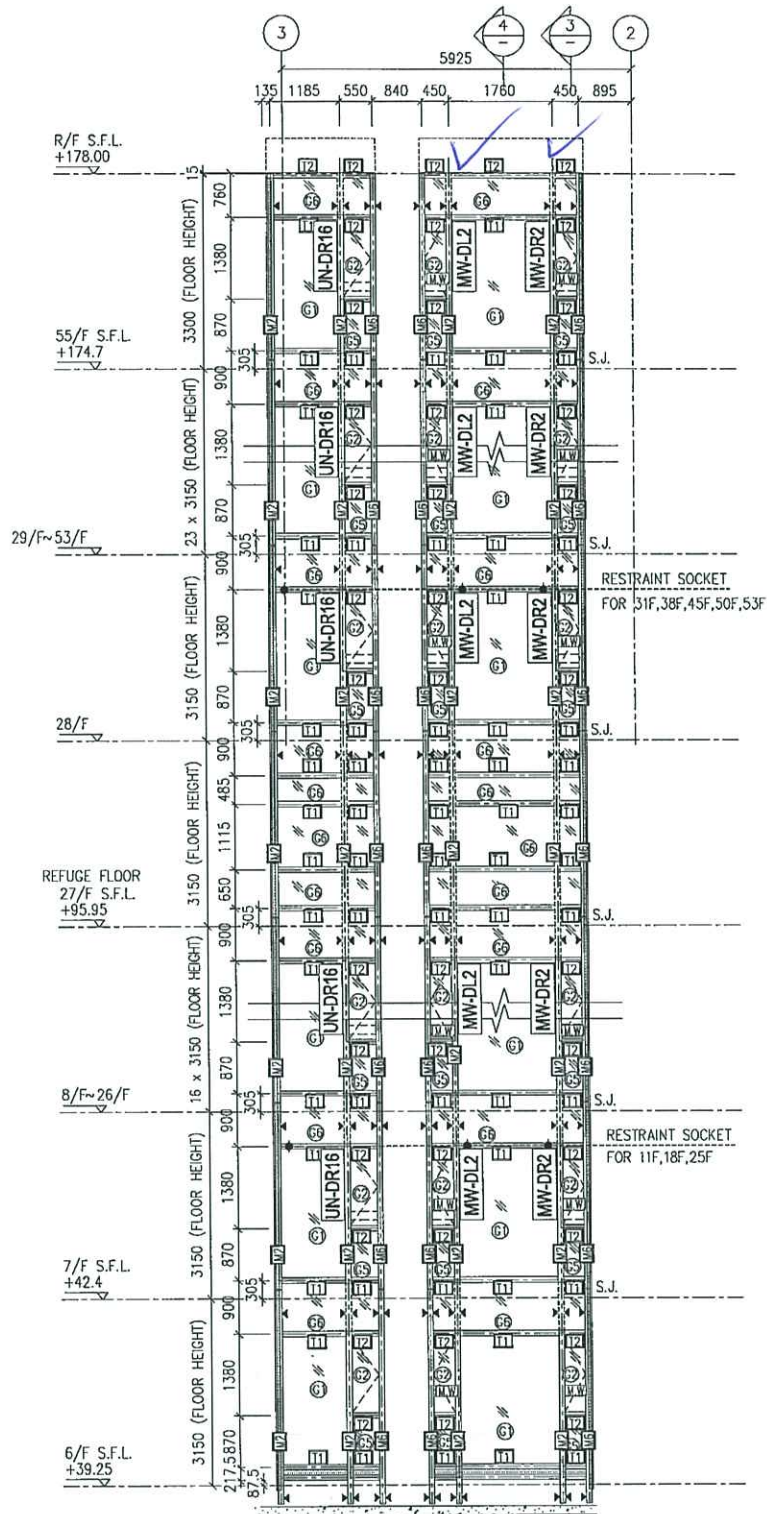

J837-CW-2210T

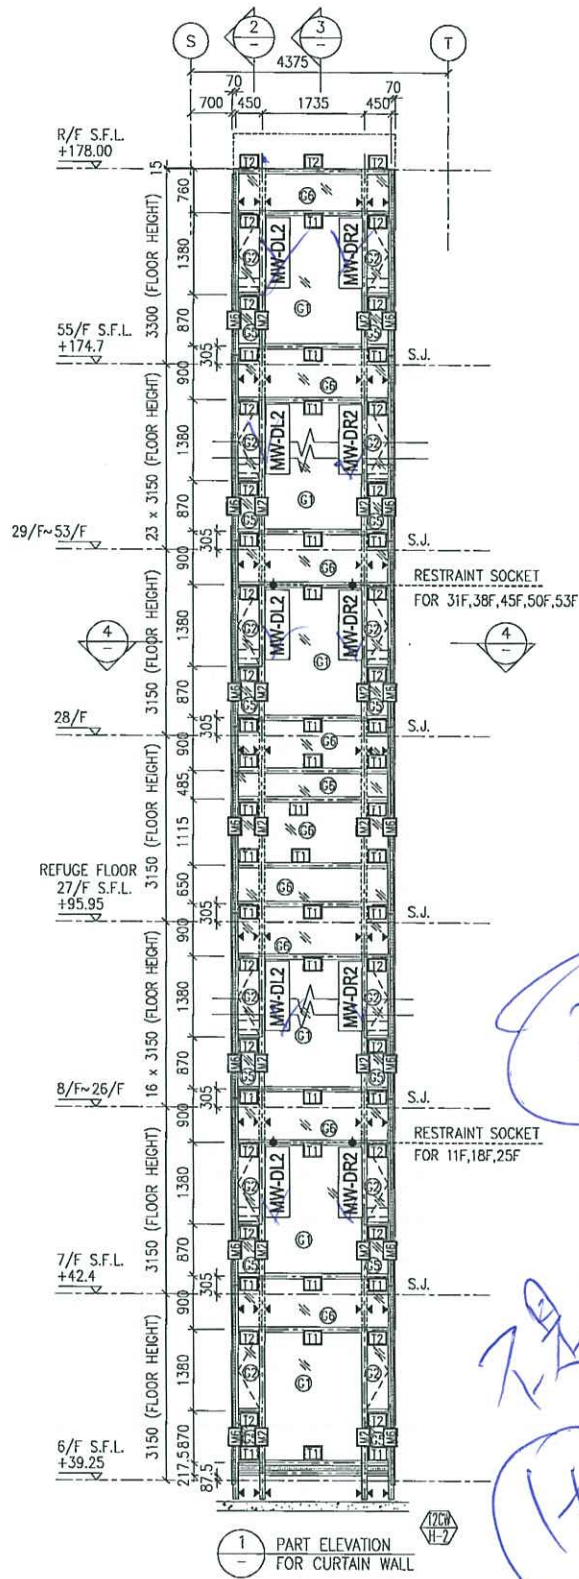


全部有扶手

是 MW


17

12
12
12

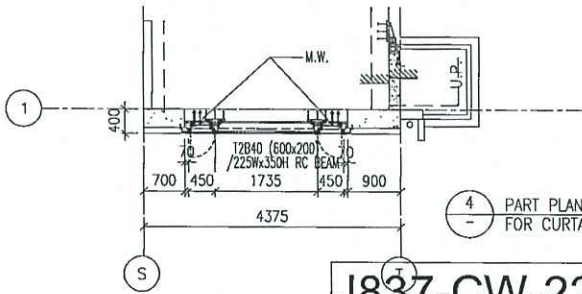

J837-CW-2213T



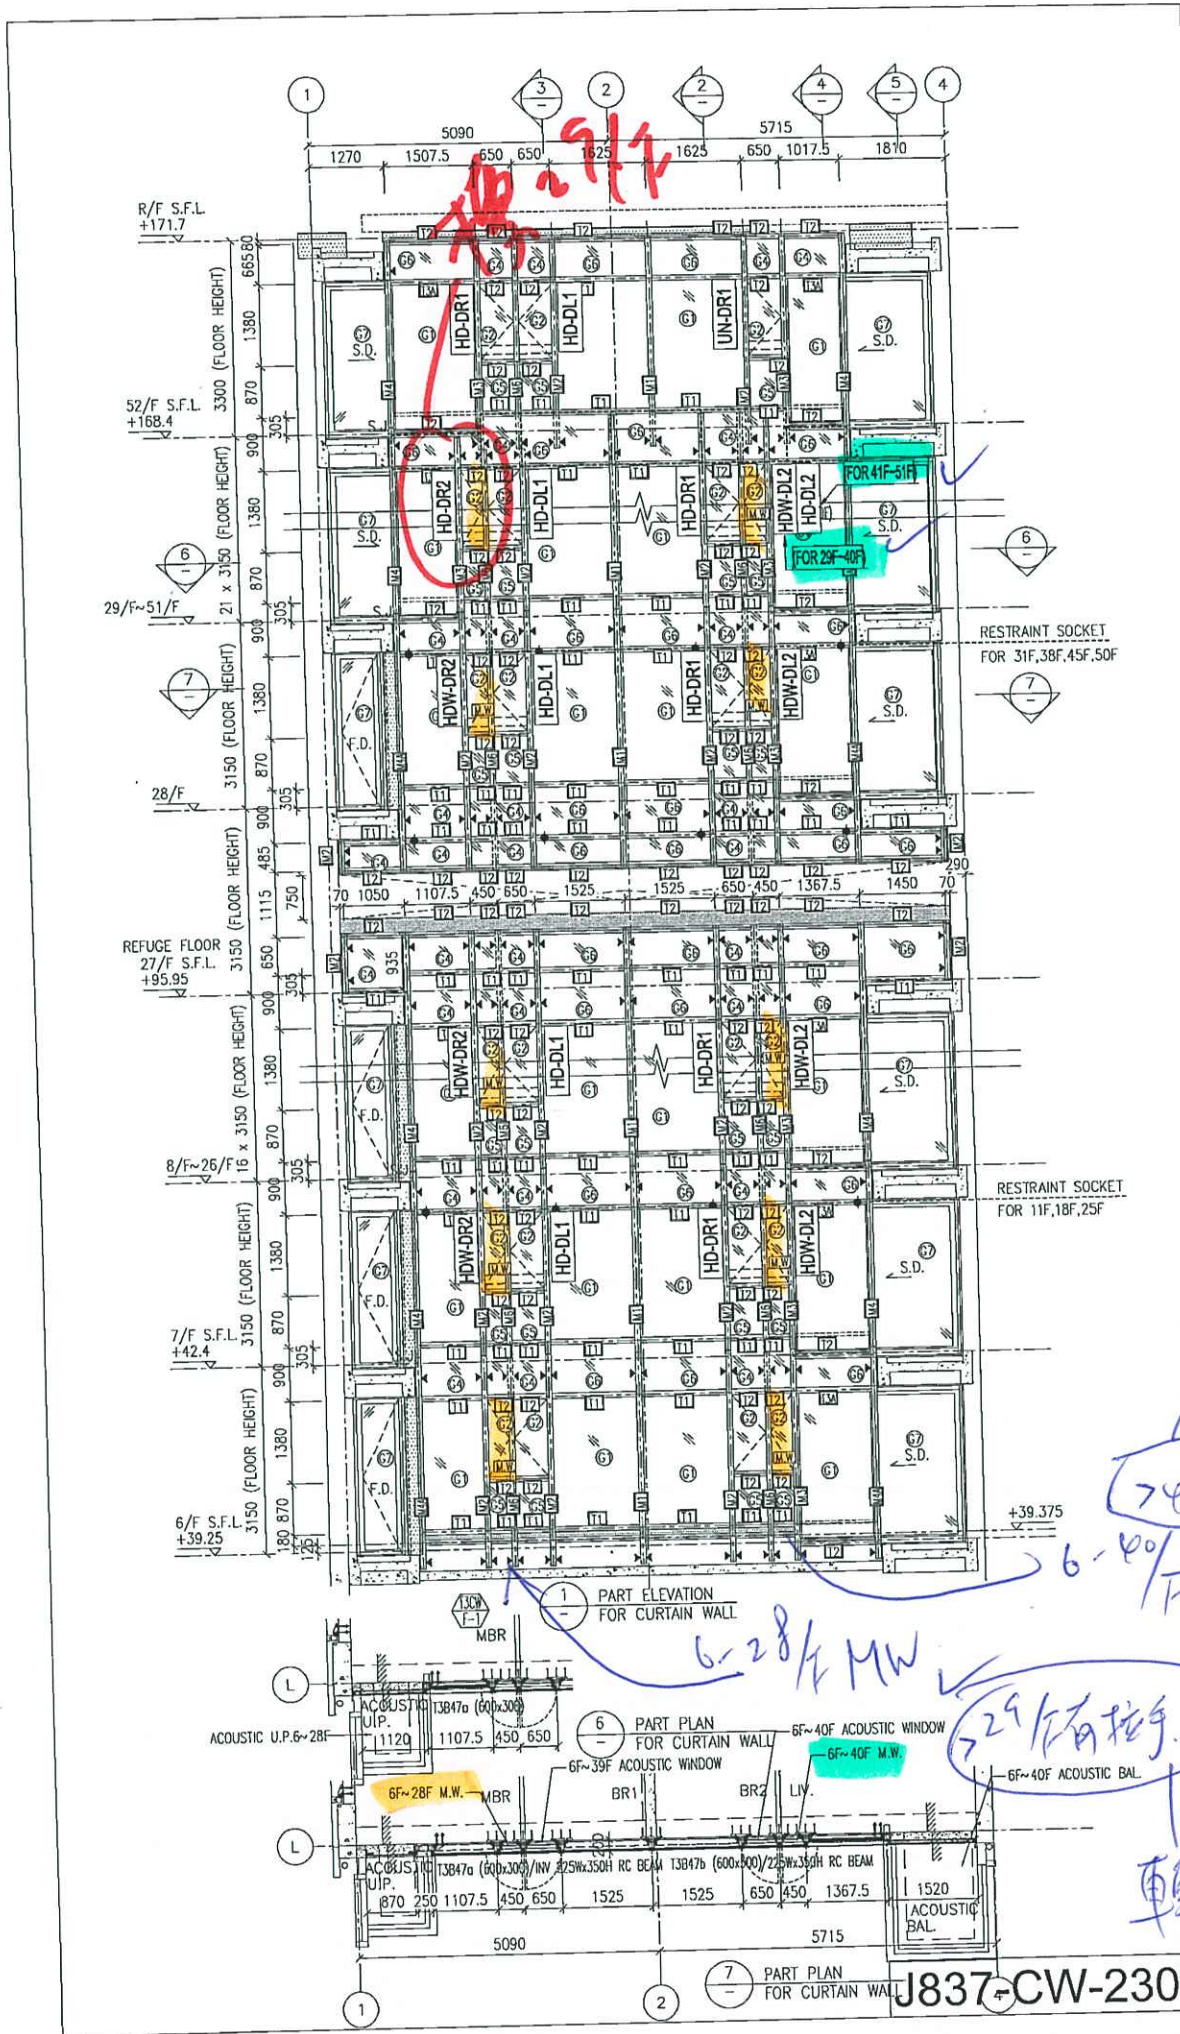

29/F

29/F 有拖手


6-28/F MW

6-40/F

29/F 有拖手

轉

J837-CW-2301T

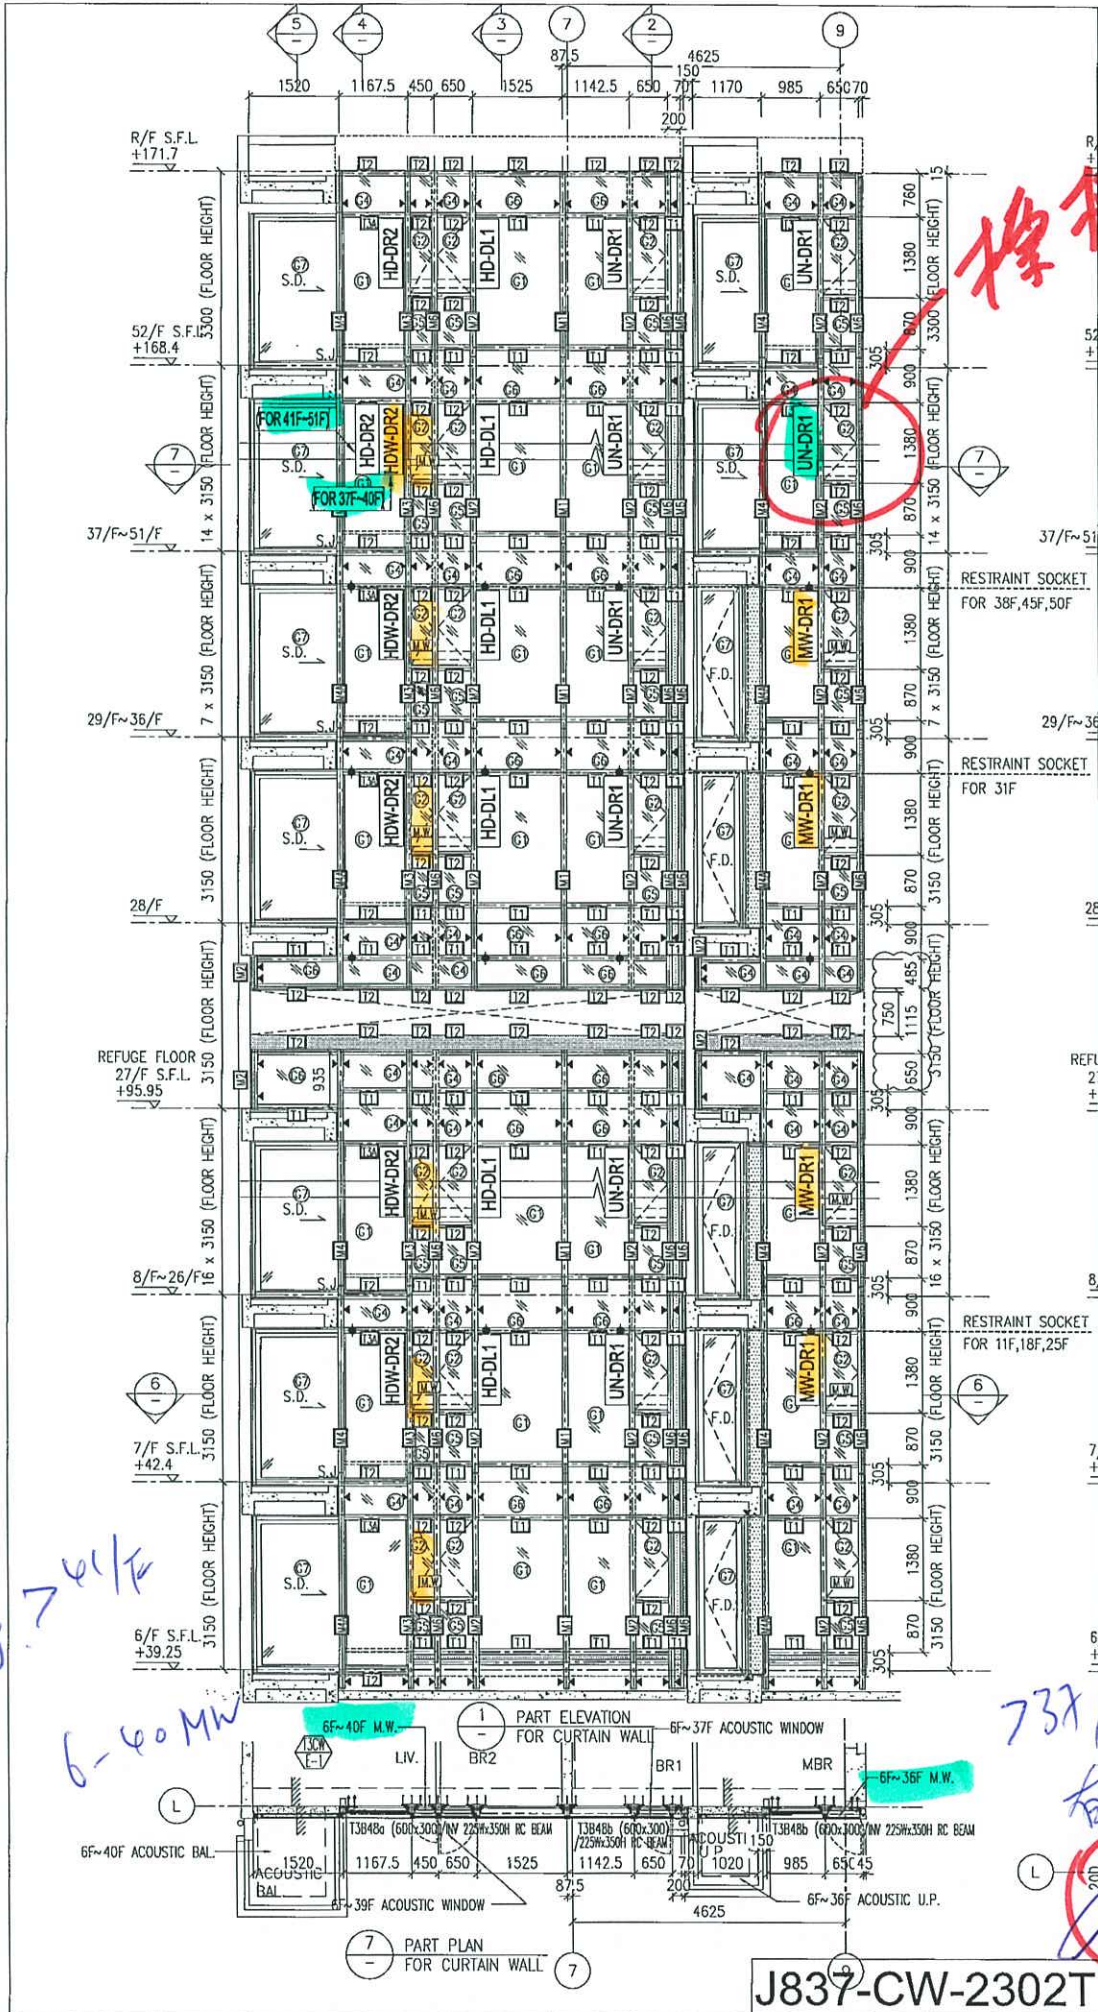

樓層

有格子 > 41/F


6-40 MW





737/F 有格子

210


J837-CW-2302T



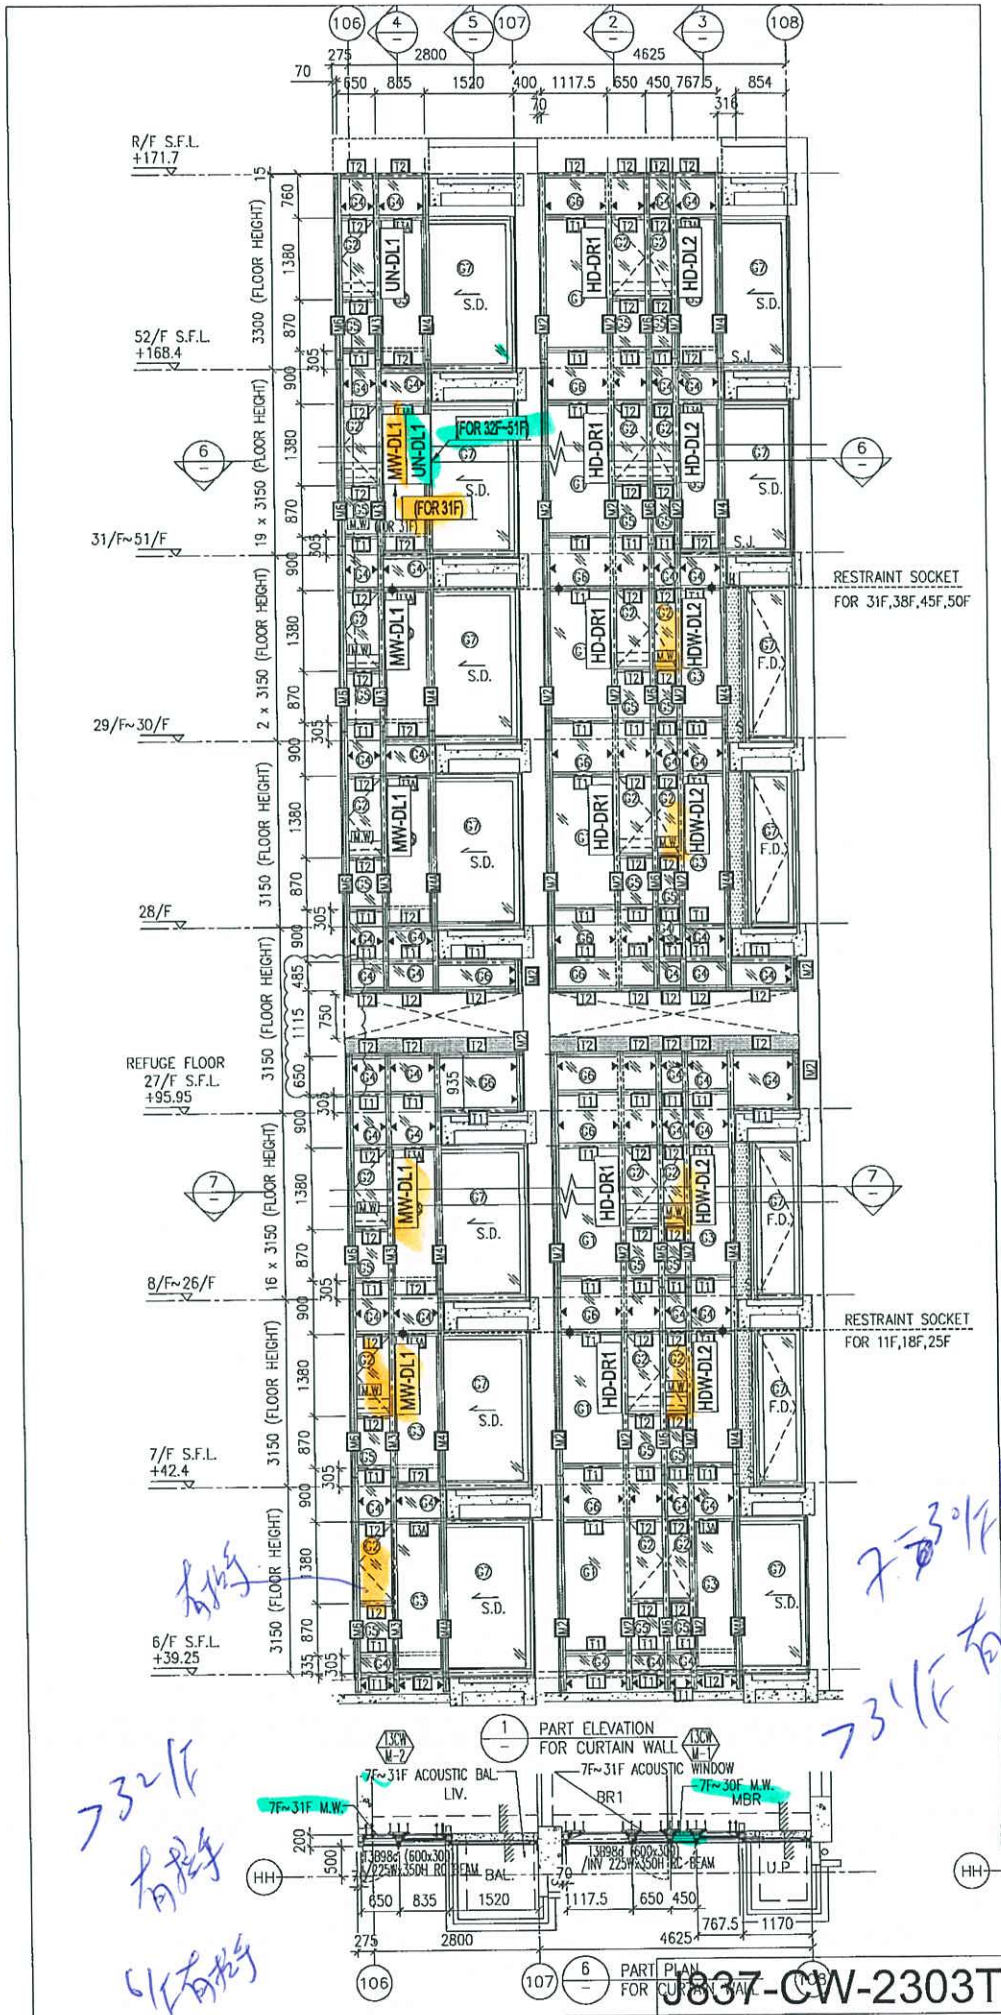

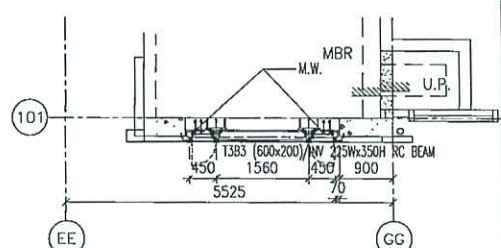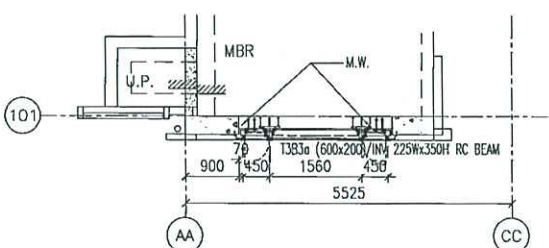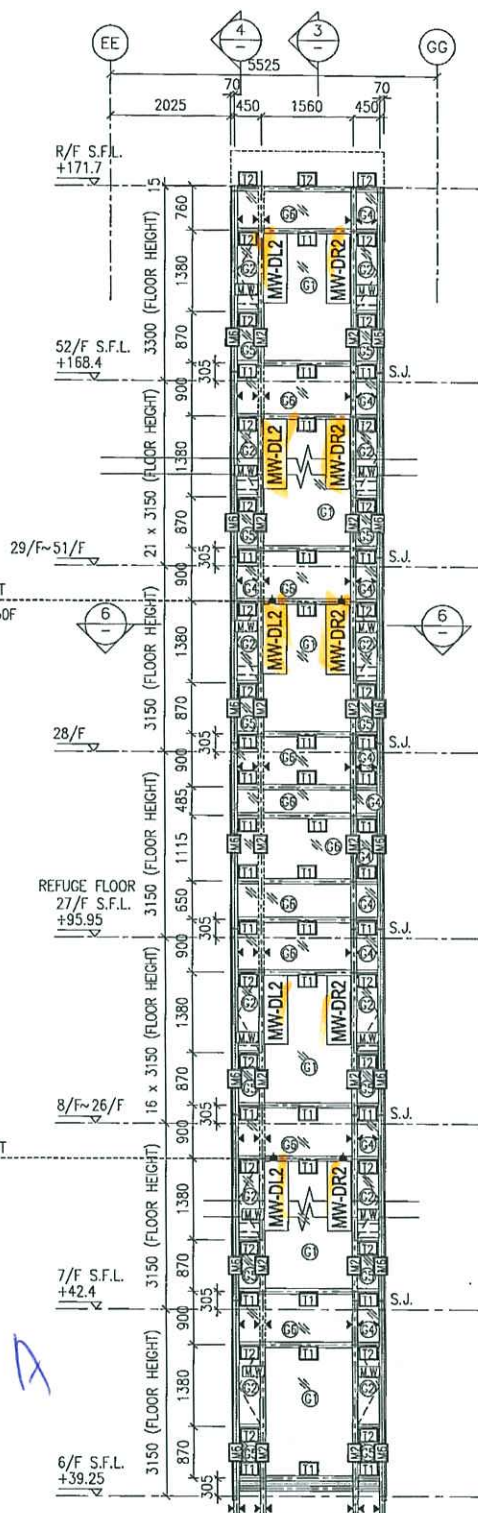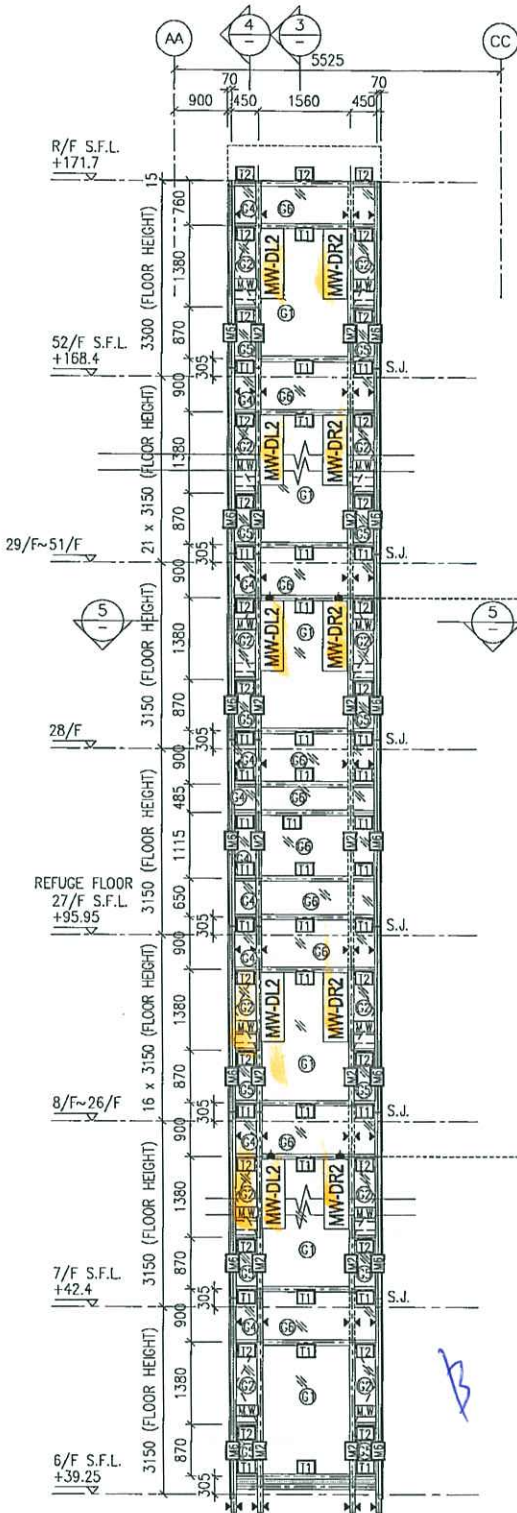

J837-CW-2309T

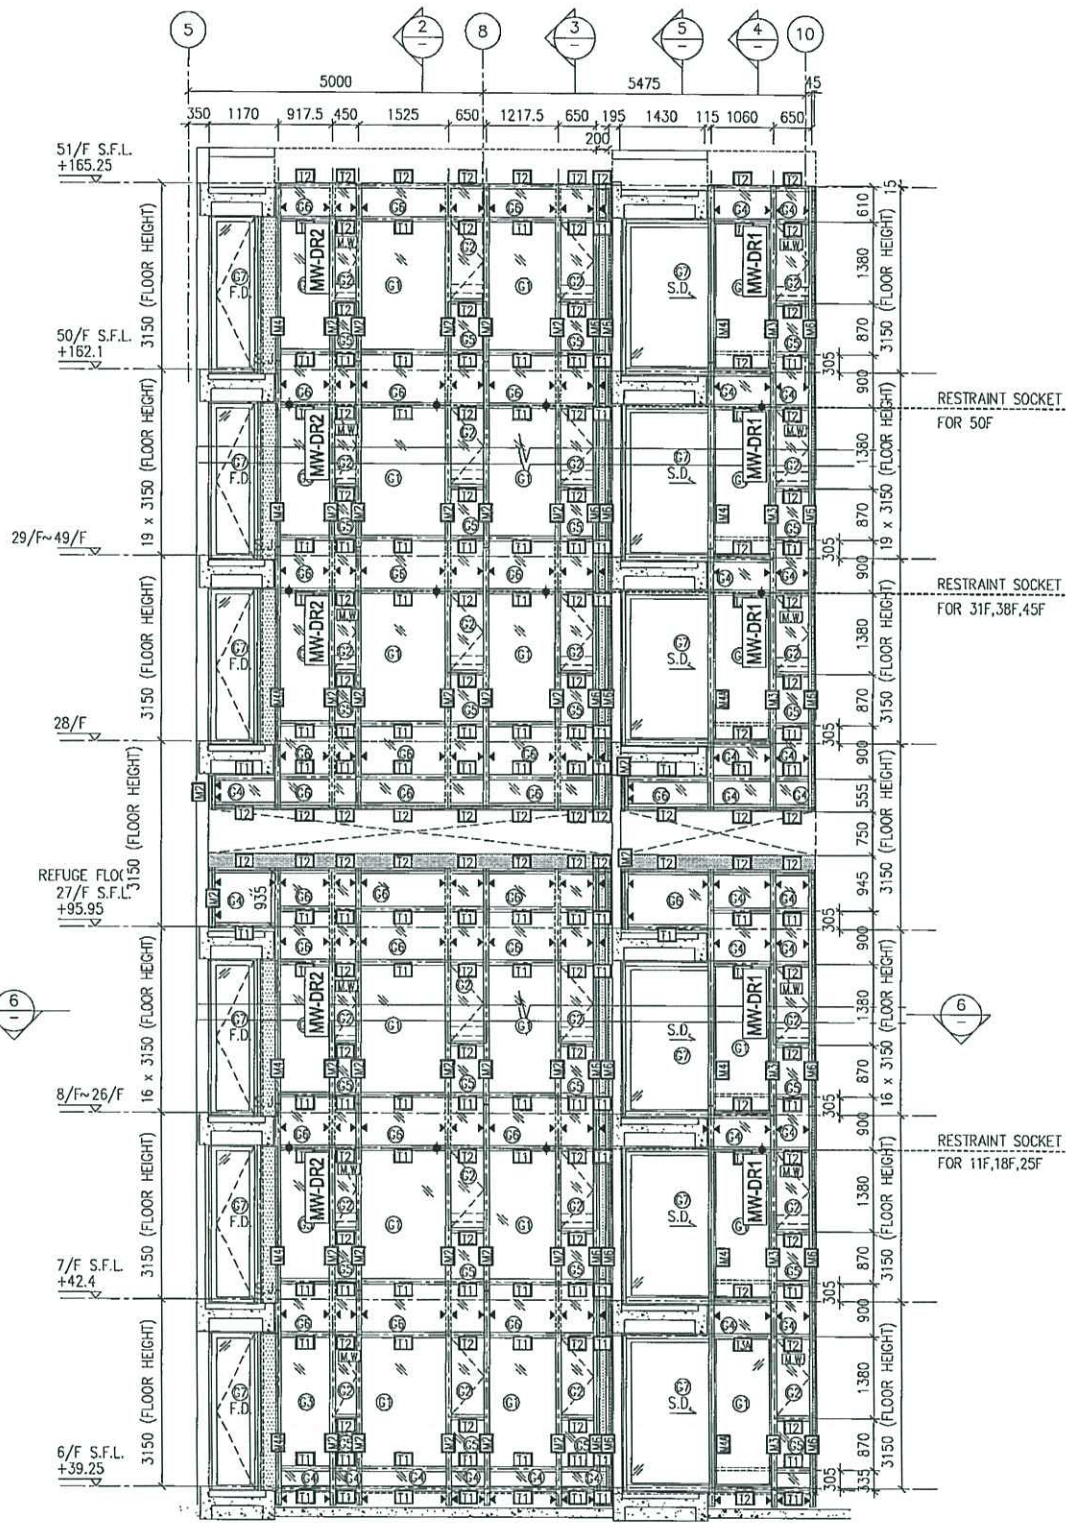


RESTRAINT SOCKET FOR 50F

RESTRAINT SOCKET FOR 31F,38F,45F


RESTRAINT SOCKET FOR 11F,18F,25F

1 PART ELEVATION FOR CURTAIN WALL

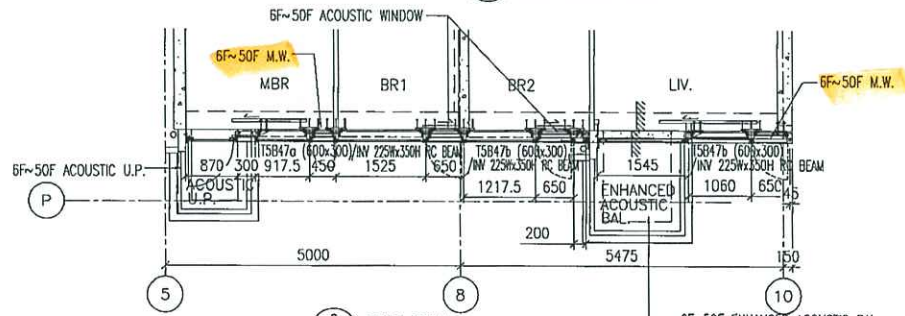


6 PART PLAN FOR CURTAIN WALL

J837-CW-2502T

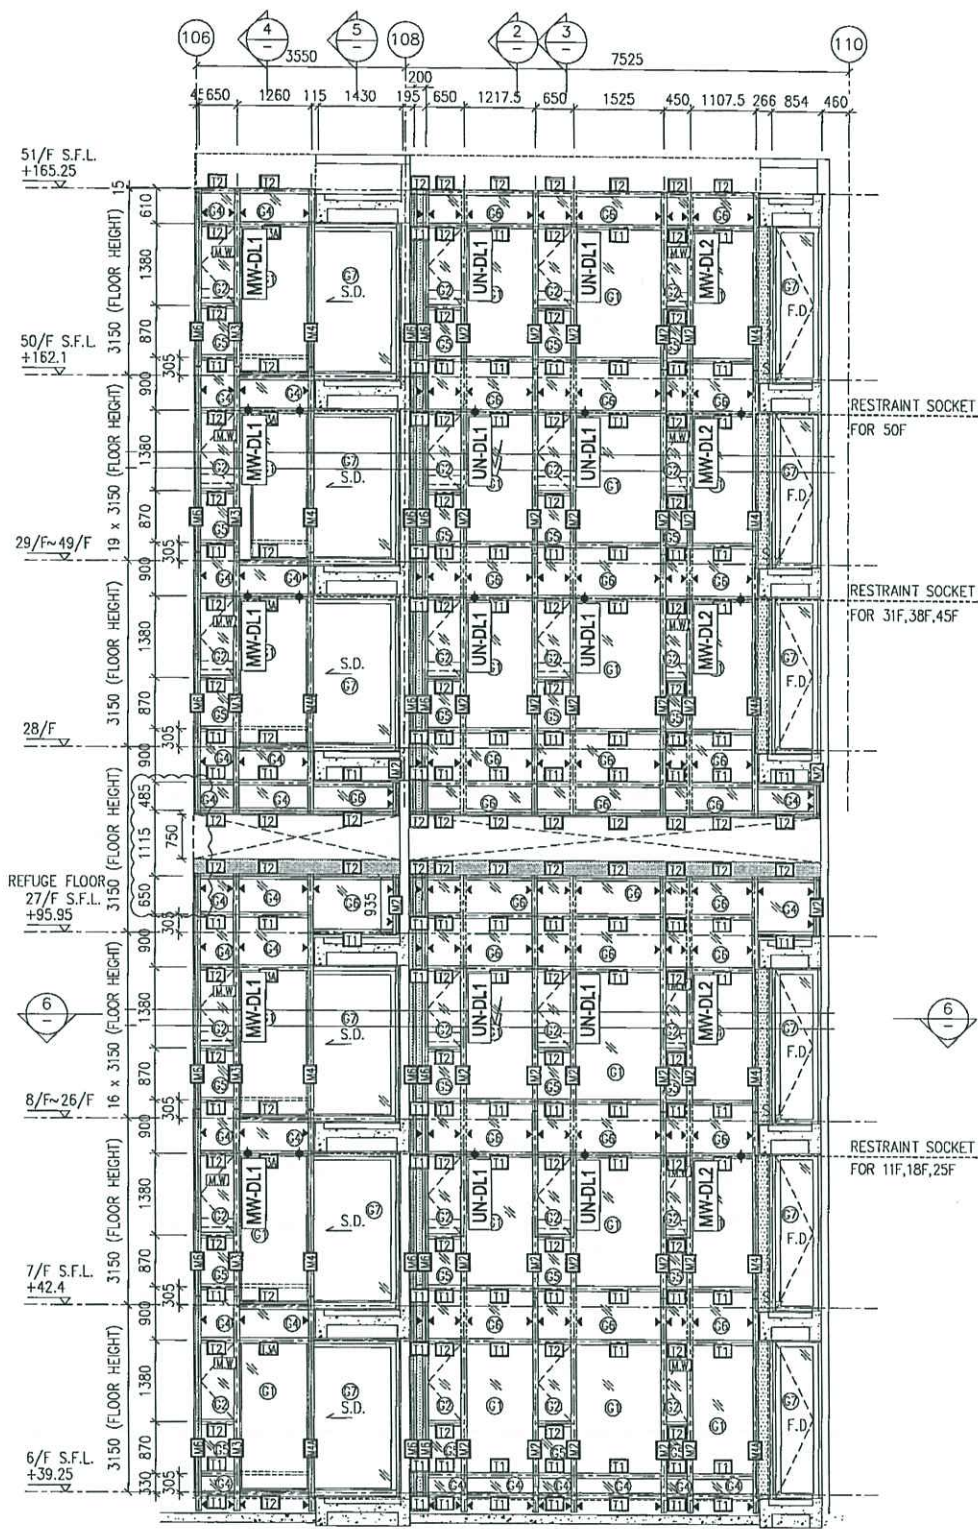


1 PART ELEVATION FOR CURTAIN WALL

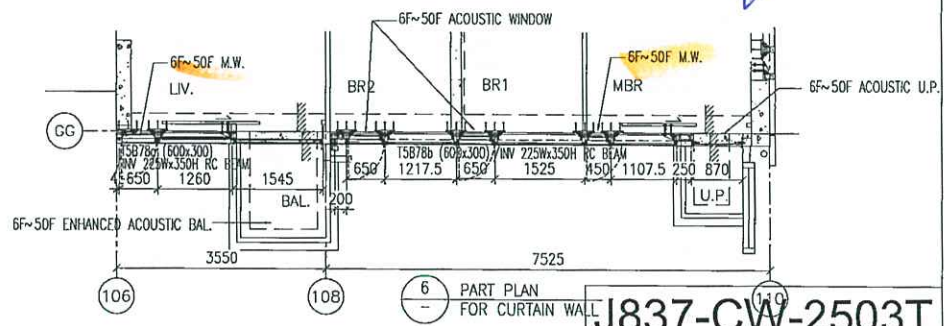


6 PART PLAN FOR CURTAIN WALL

J837-CW-2503T

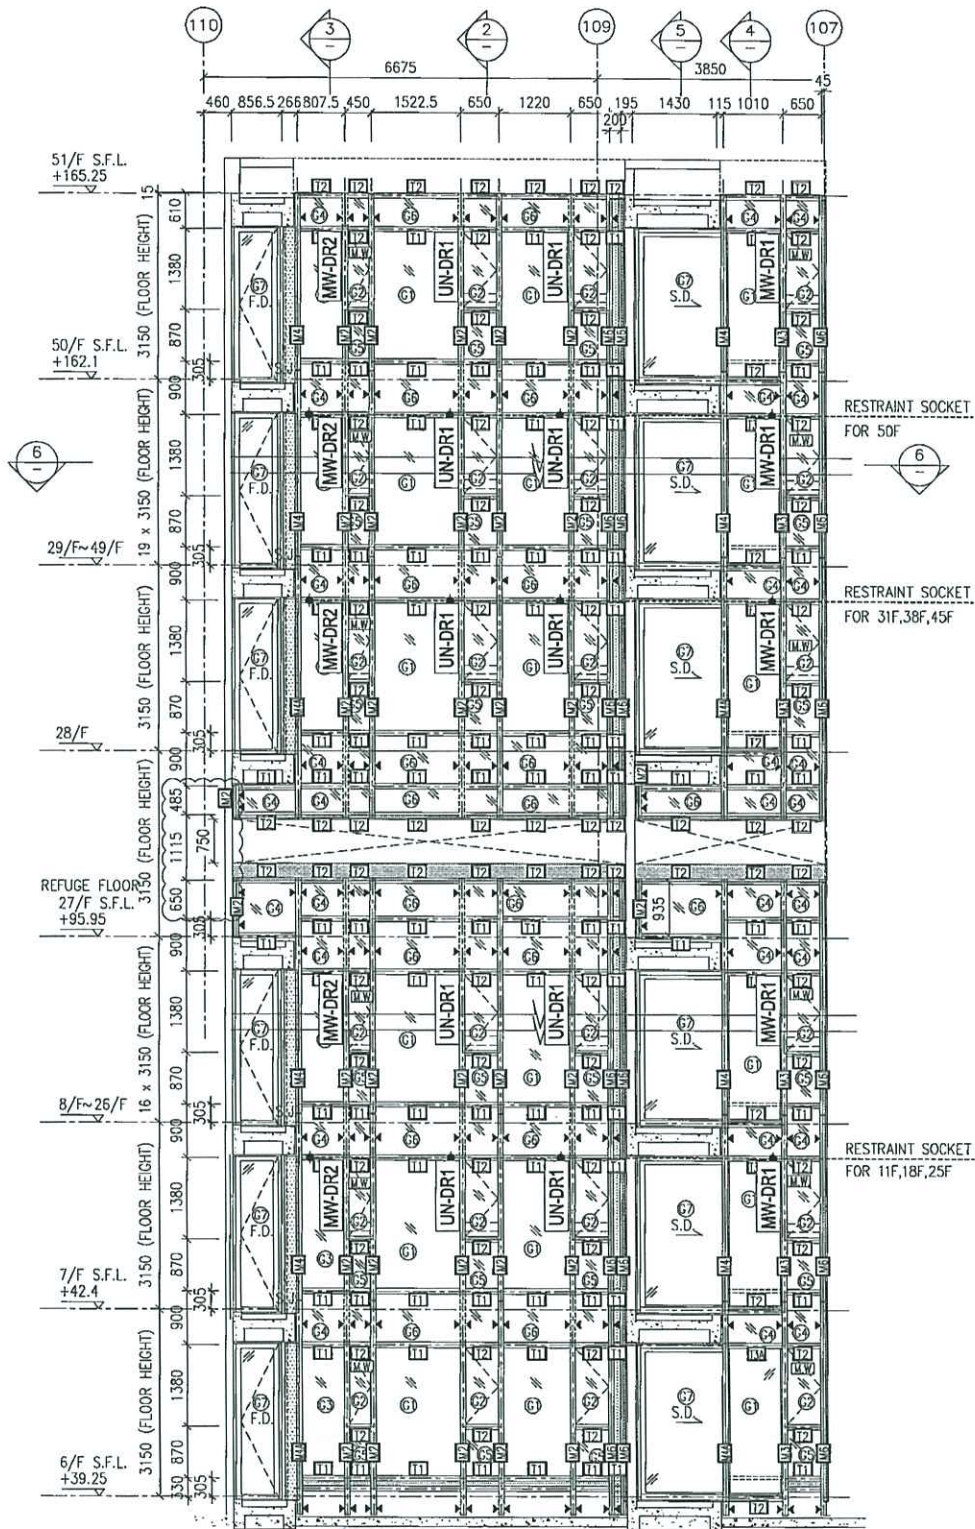


1 PART ELEVATION FOR CURTAIN WALL

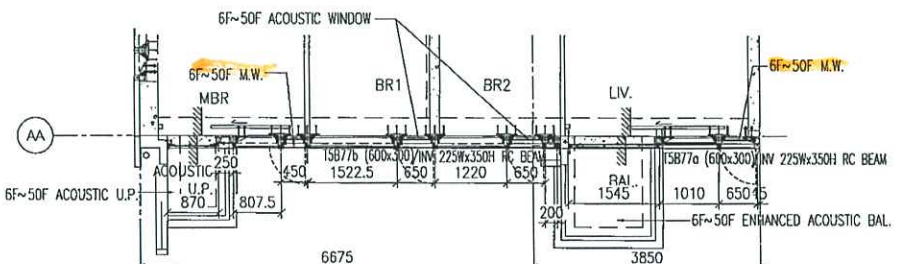


6 PART PLAN FOR CURTAIN WALL

J837-CW-2505T

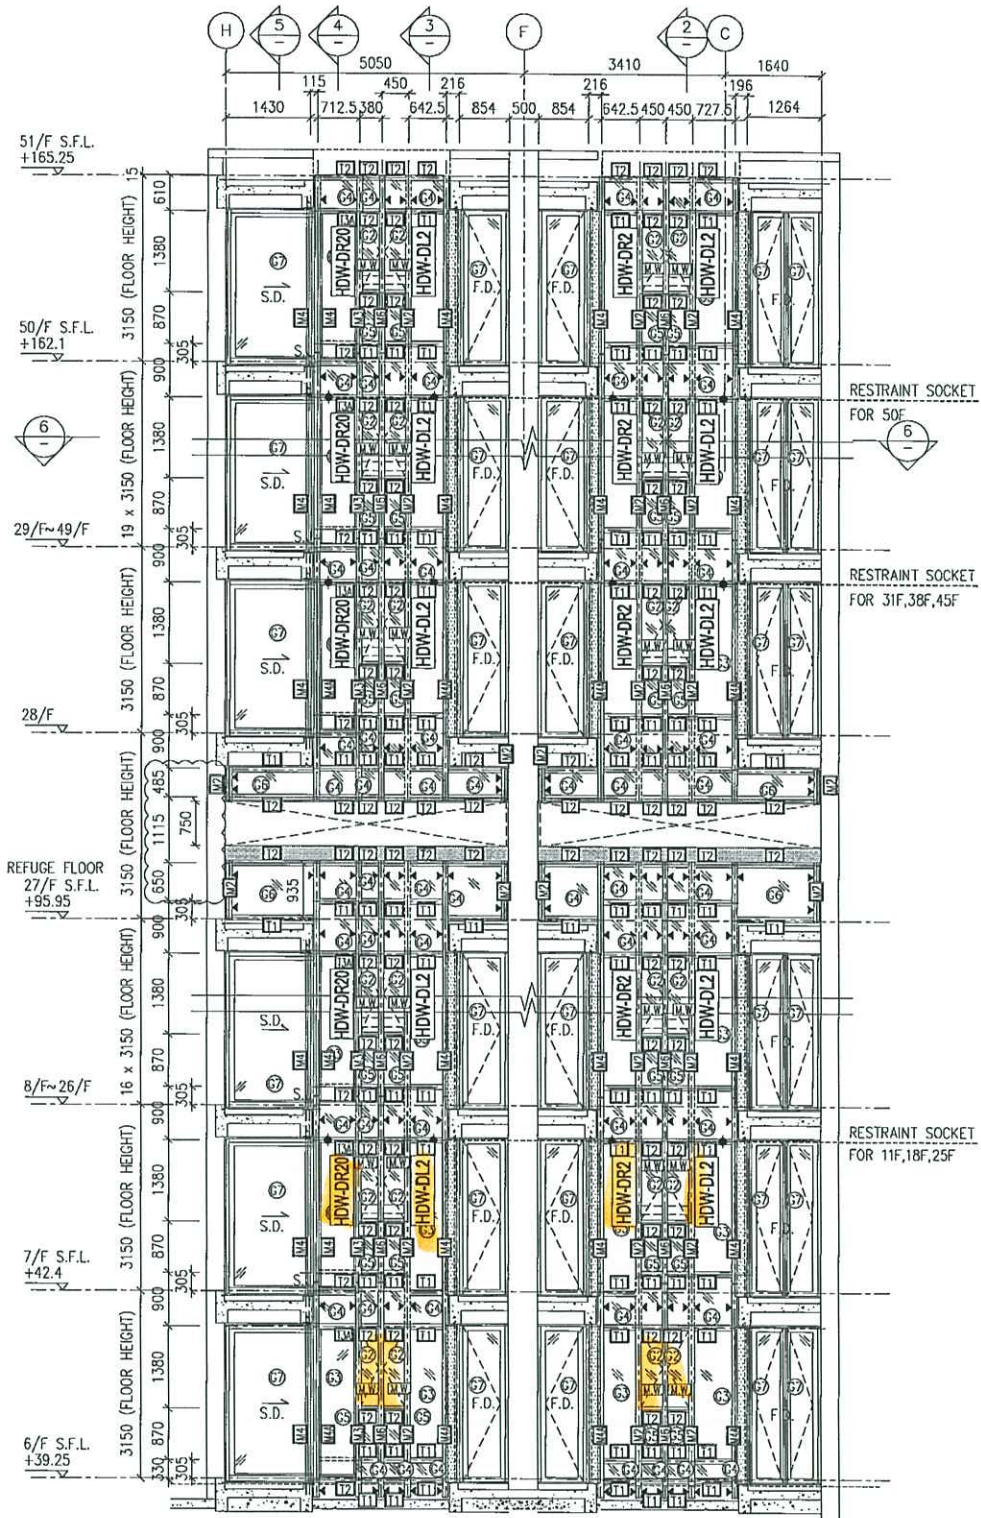


1 PART ELEVATION FOR CURTAIN WALL

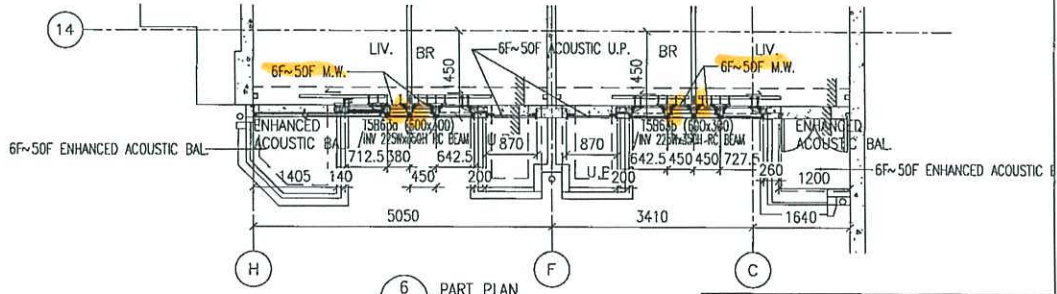


6 PART PLAN FOR CURTAIN WALL

J837-CW-2506T

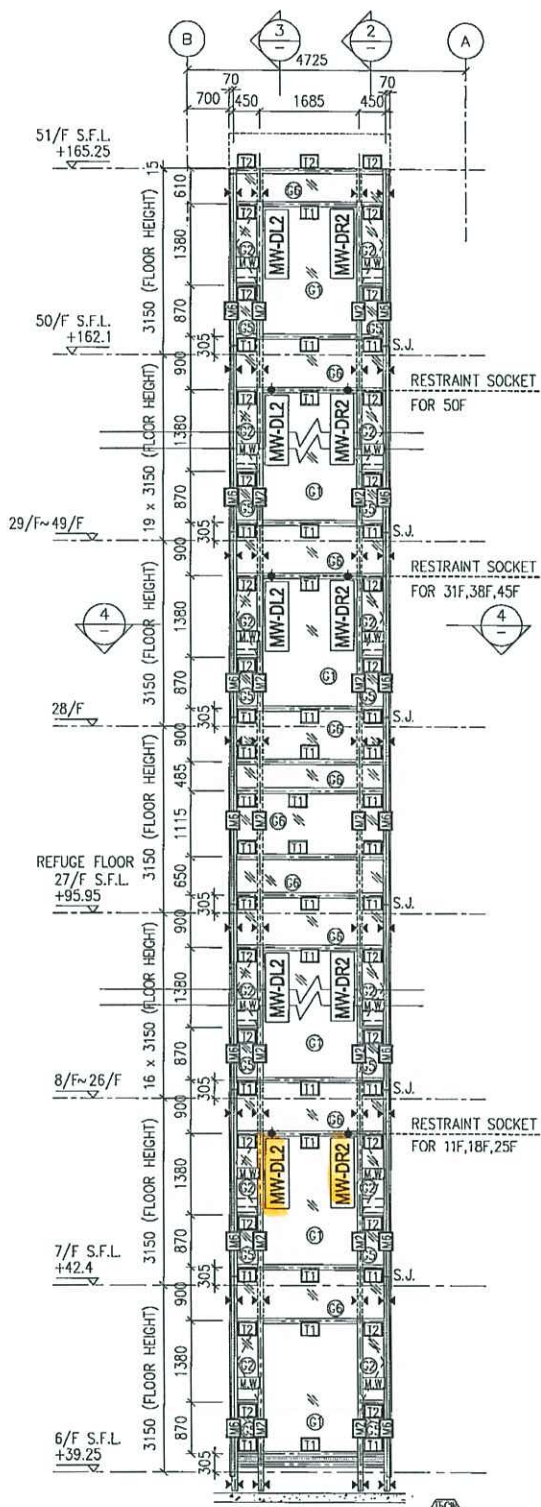

1 PART ELEVATION FOR CURTAIN WALL

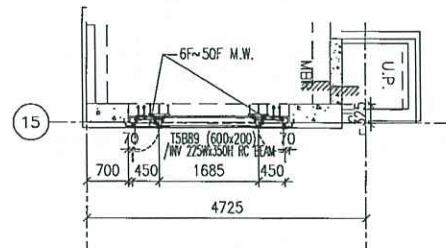

4 PART PLAN FOR CURTAIN WALL

J837-CW-2507T

