美 特 鋁 質 有 限 公 司
MIDI ALUMINIUM FABRICATOR LTD.

工程指示 / 要求簡箋(E.I.)

工程指示編號：**EI / 1825 / 20** 修改版次：**H**

工程編號 ：**J - 837** 工程名稱 ：觀塘裕民坊

工程項目 ：幕牆 隔音吊趟 (大貨)

收件人 ： 生統/永林/小羅 發件人 ： **Eric Liu** 日 期 ：**28/07/2020**

☐要求提供 / ☐確認 事項 ：

( ) 初步鋁料 B.M. ( ) 加工拆圖，然後生產 ( ) 尺寸表

( ) 正式鋁料 B.M. ( ) 技術上資料 / 指示 ( ) 報價

( ) 配件 B.M. ( ) 樣辦或貨品說明書 ( ) 分判合約

( ) 其他 ：_____

內容 ：

請按加工圖生產吊趟送地盤安裝

1) 請留意 EI0708A 吊趟保護方案

2) 此批為 6-20/F 隔音吊趟，隔音膠板、pomute 及棉在 5 月 20 號到貨

3) 廠裝吊趟轆、隔音膠板及玻璃出貨

H 版: 放行 T5， 21-50/F 數量吊趟，附上相關樓層派位，請留意

另請留意此版 EI 包含全份加工圖，方便日後查圖用，請勿重覆生產

T1,T3 未放行，地盤覆尺完成後放行

謝謝

請在 2020/ 08/ 07 前完成上列要求。

附： 74 頁加工圖 76頁覆尺

以上項目為:

☐ 原合約工程包 ☐ 原合約工程加 / 減賬 ☐ 新工程報價

原因 :-_____

分發東莞各部門 ：

( )生產技術總監☐連附件 ( )技術部 ☐連附件 永林 ( )生產部 ☐連附件 ( )機械設計部☐連附件

( )採購部 ☐連附件 ( )生產統籌部☐連附件 梅

( )質檢部 ☐連附件 ( )會計部 ☐連附件 ( )報關組 ☐連附件 ( )其他 楊榮輝 ☐連附件

分發香港各部門 ：

( )行政部☐連附件 ( )會計部☐連附件 ( )統籌部☐連附件 ( )工程部地盤科文 ☐連附件 文可多

( )採購部☐連附件 ( )QS 部 ☐連附件 ( )維修部☐連附件 ( )其他 _____☐連附件

傳遞編號：

HK1585 **/20**

發件人簽署：

項目經理簽署：

EG-DWG3

美特鋁質 有限公司
MIDI Aluminium Fabricator Ltd.

工程號	J-837	地盤	觀塘裕民坊

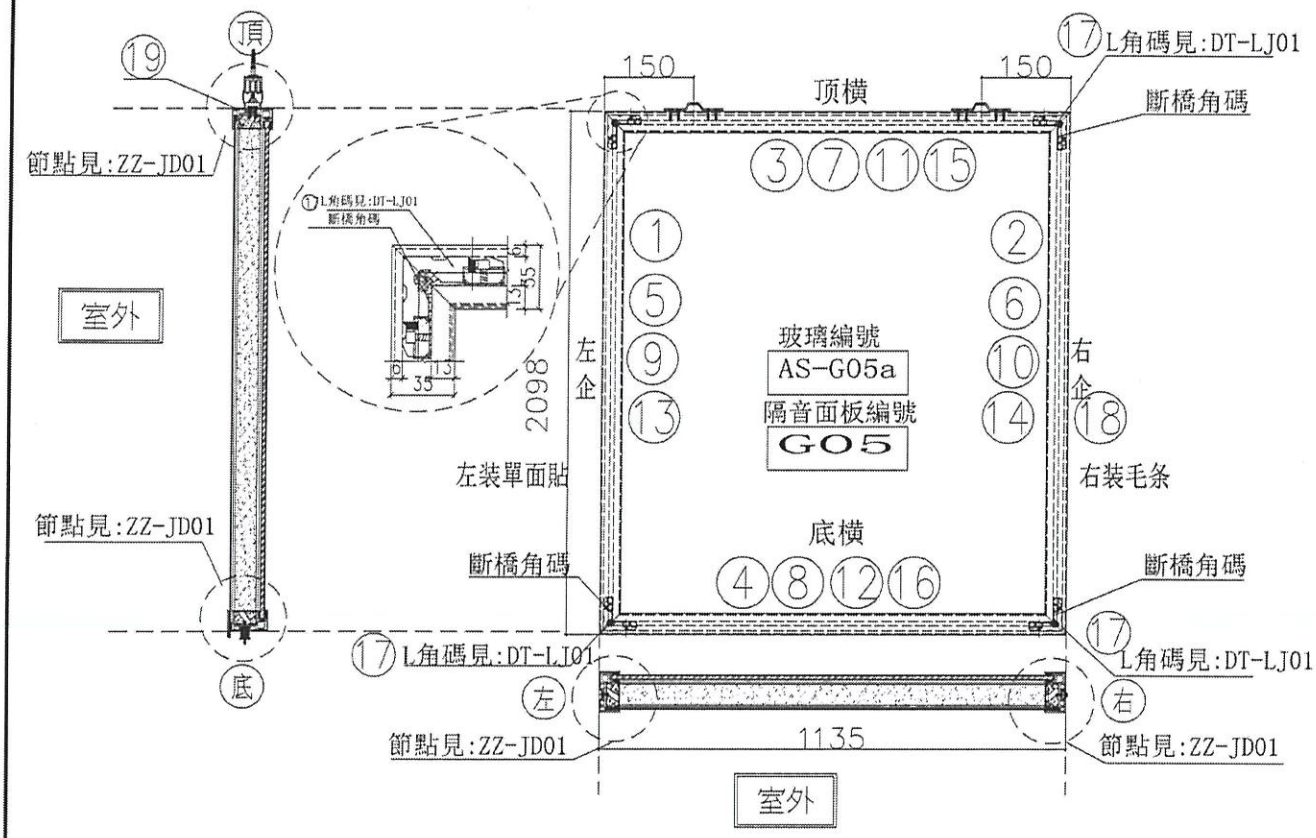

序號	模號	名稱	序號	長度	數量	物料編号
1	X85666	吊趟內框左企	直口	2092.0	1	DT-AL02-03
2	X85666	吊趟內框右企	直口	2092.0	1	DT-AL02-03
3	X85666	吊趟內框頂橫	直口	1129.0	1	DT-AL04-05
4	X85666	吊趟內框底橫	直口	1129.0	1	DT-AL06-05
5	X85665	吊趟外框左企	直口	2098.0	1	DT-AL01-03
6	X85665	吊趟外框右企	直口	2098.0	1	DT-AL01-03
7	X85665	吊趟外框頂橫	直口	1135.0	1	DT-AL03-05
8	X85665	吊趟外框底橫	直口	1135.0	1	DT-AL05-05
9		隔音板用U槽	直口	2062.0	1	DT-UC03-01
10		隔音板用U槽	直口	2062.0	1	DT-UC03-02
11		隔音板用U槽	直口	1120.0	1	DT-UC05-03
12		隔音板用U槽	直口	1120.0	1	DT-UC05-04
13		POMUTE(隔音內插板)	直口	2030.0	1	DT-CB03-01
14		POMUTE(隔音內插板)	直口	2030.0	1	DT-CB03-02
15		POMUTE(隔音內插板)	直口	1068.0	1	DT-CB05-03
16		POMUTE(隔音內插板)	直口	1068.0	1	DT-CB05-04
17	55X55X9角碼	L角碼加工圖	直口	11.5	4	DT-LJ01
18		毛條槽	直口	2098.0	1	DT-MT01-03
19	14X5鋁巴	(收吊輪)頂部墊巴	直口	98.0	2	DT-DB01

序號				
頂留				mm
底留				mm
企料底部開避位				mm
底橫料防水巴鋸去				mm
安裝扣碼				
安裝扣碼				
多點鎖芯型號：				
手柄型號：				
限位撐型號：				
T窗最大的開度：				
窗玉搭位數：				

門玉款	寬度(mm)	高度(mm)	度/幅	撐長

大圖版次		本圖版	
		日期	

窗号	宽度 (W)	高度 (H)	数量	樓層
T3-E(SD-G05)	1135.0	2098.0	7 4	6F-37F

6-2017

圖號 T3-E(SD-G05)

名稱	吊趟門玉組裝圖	制圖	吳禕瑜	2020.04.21	修改			
材料		復核			日期			
顏色		批准			圖號	T3-E(SD-G05)		

EG-DWG3

美特鋁質 有限公司
MIDI Aluminium Fabricator Ltd.

工程號	J-837	地盤	觀塘裕民坊

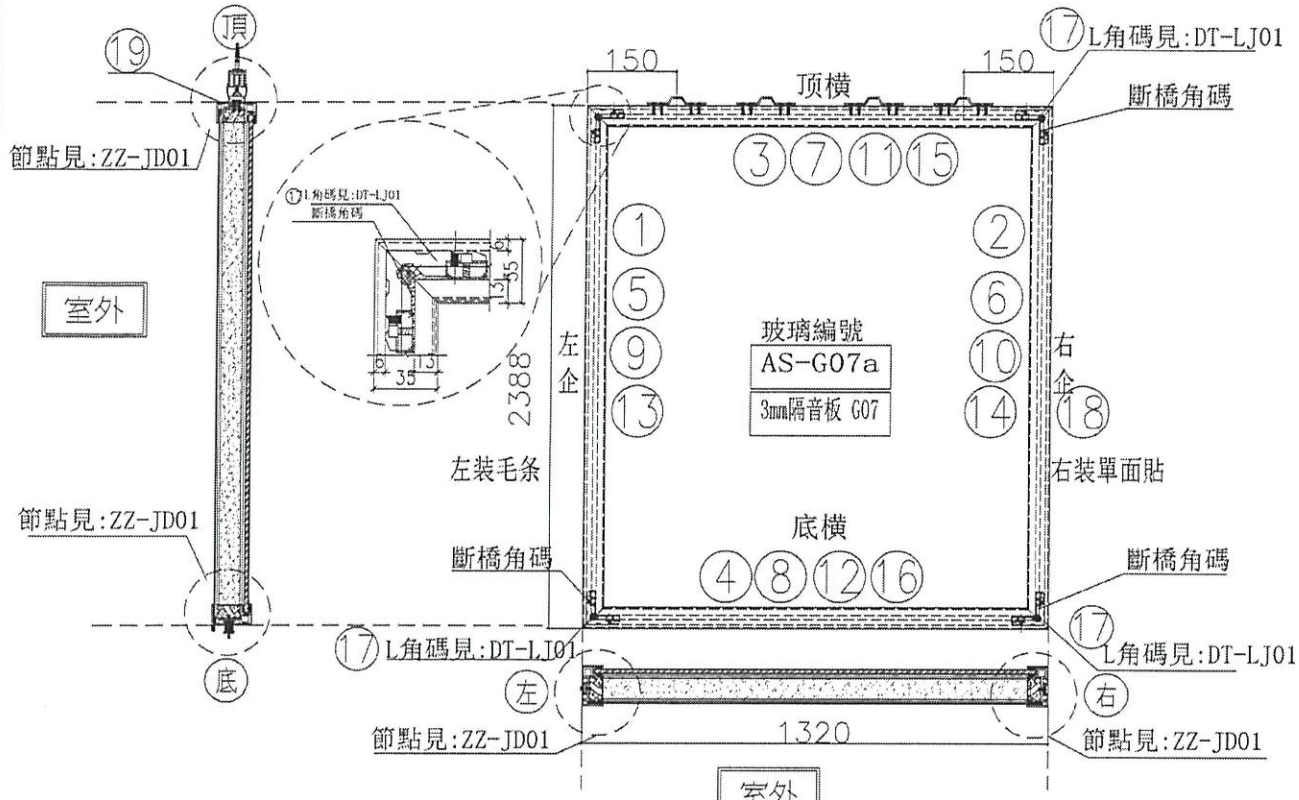

室外

序號	橫號	名稱	序號	長度	數量	物料編号
1	X85666	吊趟內框左企	直口	2382.0	1	DT-AL02-04
2	X85666	吊趟內框右企	直口	2382.0	1	DT-AL02-04
3	X85666	吊趟內框頂橫	直口	1314.0	1	DT-AL04-07
4	X85666	吊趟內框底橫	直口	1314.0	1	DT-AL06-07
5	X85665	吊趟外框左企	直口	2388.0	1	DT-AL01-04
6	X85665	吊趟外框右企	直口	2388.0	1	DT-AL01-04
7	X85665	吊趟外框頂橫	直口	1320.0	1	DT-AL03-07
8	X85665	吊趟外框底橫	直口	1320.0	1	DT-AL05-07
9						
10						
11						
12						
13		POMUTE(隔音內插板)	直口	2320.0	1	DT-CB04-01
14		POMUTE(隔音內插板)	直口	2320.0	1	DT-CB04-02
15		POMUTE(隔音內插板)	直口	1253.0	1	DT-CB07-03
16		POMUTE(隔音內插板)	直口	1253.0	1	DT-CB07-04
17	55X55X9角碼	L角碼加工圖	直口	11.5	4	DT-LJ01
18		毛條槽	直口	2388.0	1	DT-MT01-04
19	14X5鋁巴	(收吊輪)頂部墊巴	直口	98.0	4	DT-DB01

序號				
頂留				mm
底留				mm
企料底部開避位				mm
底橫料防水巴鋸去				mm
安裝扣碼				
安裝扣碼				
多點鎖芯型號:				
手柄型號:				
限位撐型號:				
T窗最大的開度:				
窗玉搭位數:				

門玉款	寬度(mm)	高度(mm)	隻/幅	撐長

大圖版次		本圖版	
		日期	

窗号	宽度 (W)	高度 (H)	數量	樓層
T3-F(SD-G07)	1320.0	2388.0	~~10~~ 5	~~6F<28F~~

6-2019

圖號 T3-F(SD-G07)

名稱	吊趟門玉組裝圖	制圖	吳禕瑜	2020.04.21	修改			
材料		復核			日期			
顏色		批准			圖號	T3-F(SD-G07)		

EG-DWG3

美特鋁質 有限公司
MIDI Aluminium Fabricator Ltd.

工程號	J-837	地盤	觀塘裕民坊

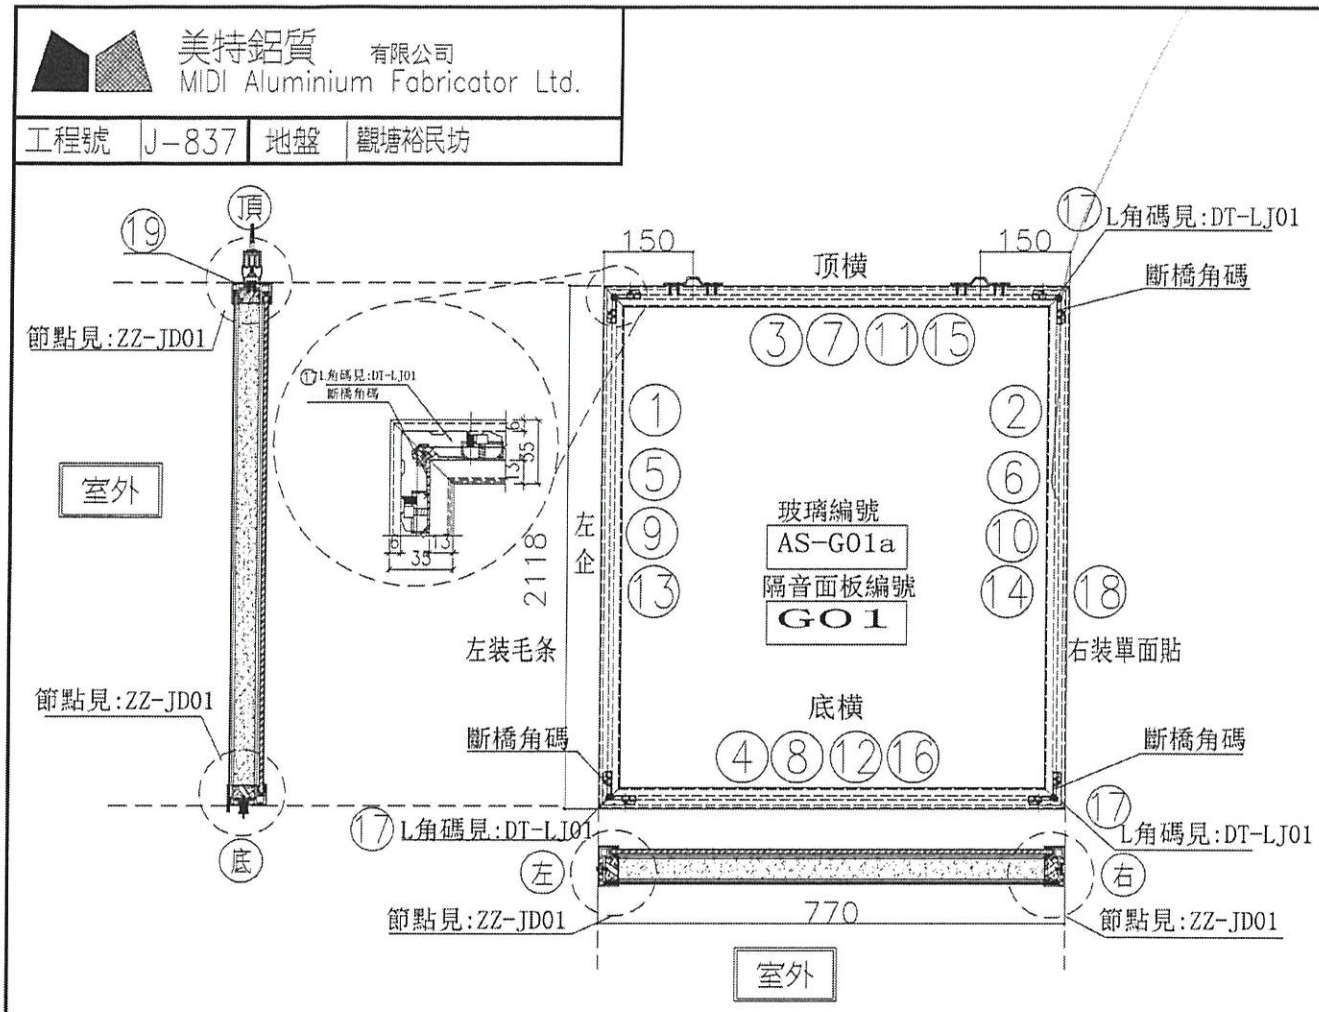

序號	模號	名稱	序號	長度	數量	物料編号
1	X85666	吊趟內框左企	直口	2112.0	1	DT-AL02-01
2	X85666	吊趟內框右企	直口	2112.0	1	DT-AL02-01
3	X85666	吊趟內框頂橫	直口	764.0	1	DT-AL04-01
4	X85666	吊趟內框底橫	直口	764.0	1	DT-AL06-01
5	X85665	吊趟外框左企	直口	2118.0	1	DT-AL01-01
6	X85665	吊趟外框右企	直口	2118.0	1	DT-AL01-01
7	X85665	吊趟外框頂橫	直口	770.0	1	DT-AL03-01
8	X85665	吊趟外框底橫	直口	770.0	1	DT-AL05-01
9		隔音板用U槽	直口	2082.0	1	DT-UC01-01
10		隔音板用U槽	直口	2082.0	1	DT-UC01-02
11		隔音板用U槽	直口	755.0	1	DT-UC01-03
12		隔音板用U槽	直口	755.0	1	DT-UC01-04
13		POMUTE(隔音內插板)	直口	2050.0	1	DT-CB01-01
14		POMUTE(隔音內插板)	直口	2050.0	1	DT-CB01-02
15		POMUTE(隔音內插板)	直口	703.0	1	DT-CB01-03
16		POMUTE(隔音內插板)	直口	703.0	1	DT-CB01-04
17	55X55X9角碼	L角碼加工圖	直口	11.5	4	DT-LJ01
18		毛條槽	直口	2118.0	1	DT-MT01-01
19	14X5鋁巴	（收吊輪）頂部墊巴	直口	98.0	2	DT-DB01

序號				
頂留				mm
底留				mm
企料底部開避位				mm
底橫料防水巴鍥去				mm
安裝扣碼				
安裝扣碼				
多點鎖芯型號：				
手柄型號：				
限位撐型號：				
T窗最大的開度：				
窗玉指位數：				

門玉款	寬度(mm)	高度(mm)	隻/組	撐長

大圖版次		本圖版	
		日期	

窗号	宽度（W）	高度（H）	数量	樓層
T1-F(SD-G01)	770.0	2118.0	18 10	6F~50F

子
6-20/F
花 8,16/F

圖號 T1-F(SD-G01)

名稱	吊趟門玉組裝圖	制圖	吳禕瑜	2020.04.21	修改			
材料		復核			日期			
顏色		批准			圖號	T1-F(SD-G01)		

EG-DWG3

美特鋁質 有限公司
MIDI Aluminium Fabricator Ltd.

工程號	J-837	地盤	觀塘裕民坊

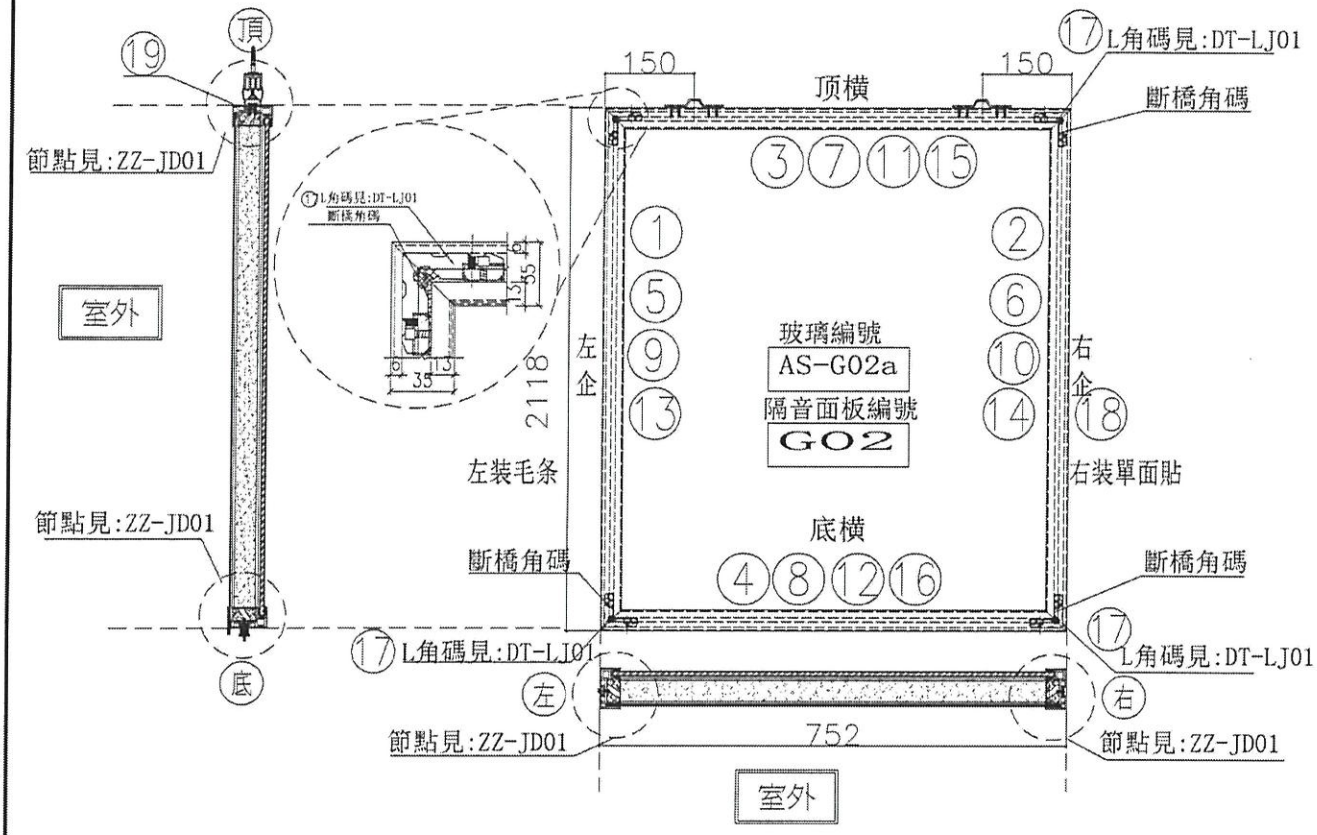

序號	模號	名稱	序號	長度	數量	物料編号
1	X85666	吊趟內框左企	直口	2112.0	1	DT-AL02-01
2	X85666	吊趟內框右企	直口	2112.0	1	DT-AL02-01
3	X85666	吊趟內框頂橫	直口	746.0	1	DT-AL04-02
4	X85666	吊趟內框底橫	直口	746.0	1	DT-AL06-02
5	X85665	吊趟外框左企	直口	2118.0	1	DT-AL01-01
6	X85665	吊趟外框右企	直口	2118.0	1	DT-AL01-01
7	X85665	吊趟外框頂橫	直口	752.0	1	DT-AL03-02
8	X85665	吊趟外框底橫	直口	752.0	1	DT-AL05-02
9		隔音板用U槽	直口	2082.0	1	DT-UC01-01
10		隔音板用U槽	直口	2082.0	1	DT-UC01-02
11		隔音板用U槽	直口	737.0	1	DT-UC02-03
12		隔音板用U槽	直口	737.0	1	DT-UC02-04
13		POMUTE(隔音內插板)	直口	2050.0	1	DT-CB01-01
14		POMUTE(隔音內插板)	直口	2050.0	1	DT-CB01-02
15		POMUTE(隔音內插板)	直口	685.0	1	DT-CB02-03
16		POMUTE(隔音內插板)	直口	685.0	1	DT-CB02-04
17	55X55X9角碼	L角碼加工圖	直口	11.5	4	DT-LJ01
18		毛條槽	直口	2118.0	1	DT-MT01-01
19	14X5鋁巴	（收吊輪）頂部墊巴	直口	98.0	2	DT-DB01

序號				
頂留				mm
底留				mm
企料底部開避位				mm
底橫料防水巴鋸去				mm
安裝扣碼				
安裝扣碼				
多點鎖芯型號：				
手柄型號：				
限位撐型號：				
T窗最大的開度：				
窗玉搭位數：				

門玉款	寬度(mm)	高度(mm)	雙/單	撐長

大圖版次		本圖版	
		日期	

窗号	宽度（W）	高度（H）	数量	楼层
T1-F(SD-G02)	752.0	2118.0	~~19~~ 10	GF~50F

7
1-2/F
(不包8,16/F)

圖號 T1-F(SD-G02)

名稱	吊趟門玉組裝圖	制圖	吳禕瑜	2020.04.21	修改			
材料		復核			日期			
顏色		批准			圖號	T1-F(SD-G02)		

EG-DWG3

美特鋁質 有限公司
MIDI Aluminium Fabricator Ltd.

工程號	J-837	地盤	觀塘裕民坊

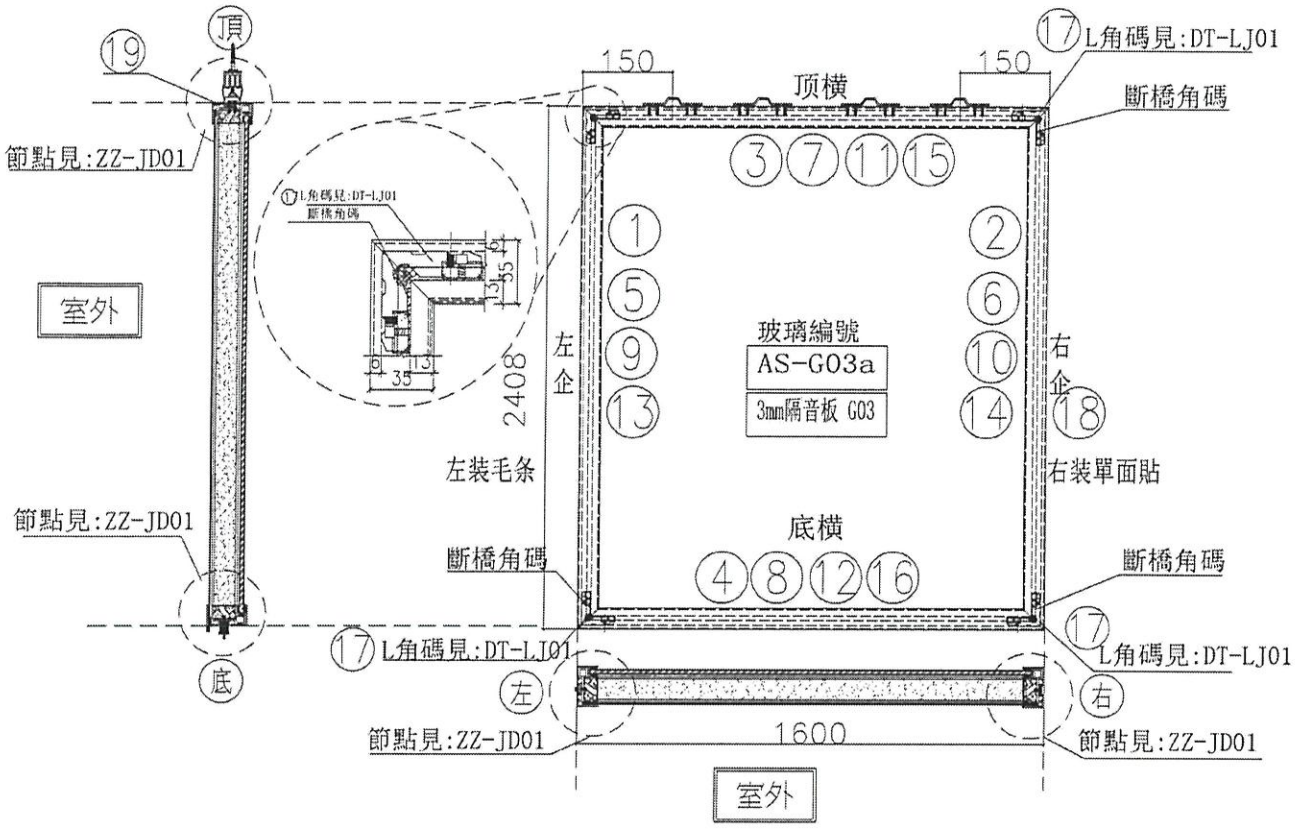

序號	模號	名稱	序號	長度	數量	物料編号
1	X85666	吊趟內框左企	直口	2402.0	1	DT-AL02-02
2	X85666	吊趟內框右企	直口	2402.0	1	DT-AL02-02
3	X85666	吊趟內框頂橫	直口	1594.0	1	DT-AL04-03
4	X85666	吊趟內框底橫	直口	1594.0	1	DT-AL06-03
5	X85665	吊趟外框左企	直口	2408.0	1	DT-AL01-02
6	X85665	吊趟外框右企	直口	2408.0	1	DT-AL01-02
7	X85665	吊趟外框頂橫	直口	1600.0	1	DT-AL03-03
8	X85665	吊趟外框底橫	直口	1600.0	1	DT-AL05-03
9						
10						
11						
12						
13		POMUTE(隔音內插板)	直口	2340.0	1	DT-CB02-01
14		POMUTE(隔音內插板)	直口	2340.0	1	DT-CB02-02
15		POMUTE(隔音內插板)	直口	1533.0	1	DT-CB03-03
16		POMUTE(隔音內插板)	直口	1533.0	1	DT-CB03-04
17	55X55X9角碼	L角碼加工圖	直口	11.5	4	DT-LJ01
18		毛條槽	直口	2408.0	1	DT-MT01-02
19	14X5鋁巴	（收吊輪）頂部墊巴	直口	98.0	4	DT-DB01

序號				
頂留				mm
底留				mm
企料底部開避位				mm
底橫料防水巴鋸去				mm
安裝扣碼				
安裝扣碼				
多點鎖芯型號：				
手柄型號：				
限位撐型號：				
T窗最大的開度：				
窗玉揸位數：				

門玉款	寬度(mm)	高度(mm)	邊/幅	撐長

大圖版次		本圖版	
		日期	

窗号	宽度（W）	高度（H）	数量	樓層
T1-F(SD-G03)	1600.0	2408.0	~~30~~ 10	~~6F-50F~~

7-20/F (不是8,16/F)

圖號	T1-F(SD-G03)

名稱	吊趟門玉組裝圖	制圖	吳緯瑜	2020.04.21	修改			
材料		復核			日期			
顏色		批准			圖號	T1-F(SD-G03)		

EG-DWG3

美特鋁質 有限公司
MIDI Aluminium Fabricator Ltd.

工程號	J-837	地盤	觀塘裕民坊

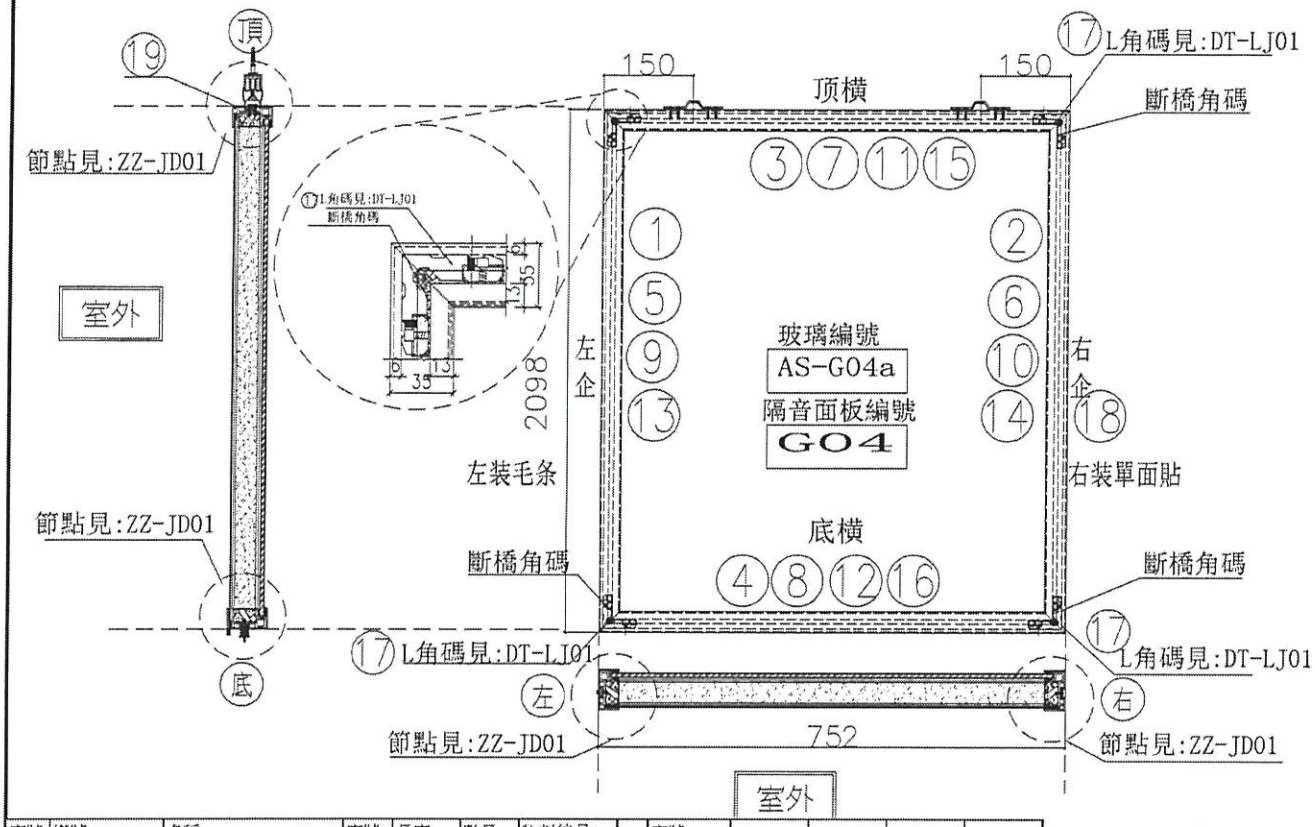

序號	橫號	名稱	序號	長度	數量	物料編号
1	X85666	吊趟內框左企	直口	2092.0	1	DT-AL02-03
2	X85666	吊趟內框右企	直口	2092.0	1	DT-AL02-03
3	X85666	吊趟內框頂橫	直口	746.0	1	DT-AL04-02
4	X85666	吊趟內框底橫	直口	746.0	1	DT-AL06-02
5	X85665	吊趟外框左企	直口	2098.0	1	DT-AL01-03
6	X85665	吊趟外框右企	直口	2098.0	1	DT-AL01-03
7	X85665	吊趟外框頂橫	直口	752.0	1	DT-AL03-02
8	X85665	吊趟外框底橫	直口	752.0	1	DT-AL05-02
9		隔音板用U槽	直口	2062.0	1	DT-UC03-01
10		隔音板用U槽	直口	2062.0	1	DT-UC03-02
11		隔音板用U槽	直口	737.0	1	DT-UC02-03
12		隔音板用U槽	直口	737.0	1	DT-UC02-04
13		POMUTE(隔音內插板)	直口	2030.0	1	DT-CB03-01
14		POMUTE(隔音內插板)	直口	2030.0	1	DT-CB03-02
15		POMUTE(隔音內插板)	直口	685.0	1	DT-CB02-03
16		POMUTE(隔音內插板)	直口	685.0	1	DT-CB02-04
17	55X55X9角碼	L角碼加工圈	直口	11.5	4	DT-LJ01
18		毛條槽	直口	2098.0	1	DT-MT01-03
19	14X5鋁巴	（收吊輪）頂部墊巴	直口	98.0	2	DT-DB01

序號				
頂留				mm
底留				mm
企料底部開避位				mm
底橫料防水巴鋸去				mm
安裝扣碼				
安裝扣碼				
多點鎖芯型號：				
手柄型號：				
限位撐型號：				
T窗最大的開度：				
窗玉搭位數：				

門玉款	寬度(mm)	高度(mm)	隻/幅	撐長

大圖版次		本圖版	
		日期	

窗号	宽度（W）	高度（H）	數量	樓層
T3-E(SD-G04)	752.0	2098.0	~~11~~ 6	~~6F-39F~~
				6
圖號	T3-E(SD-G04)			

6-20F
11-26F

名稱	吊趟門玉組裝圖	制圖	吳禕瑜	2020.04.21	修改			
材料		復核			日期			
顏色		批准			圖號	T3-E(SD-G04)		

EG-DWG3

美特鋁質 有限公司
MIDI Aluminium Fabricator Ltd.

工程號	J-837	地盤	觀塘裕民坊

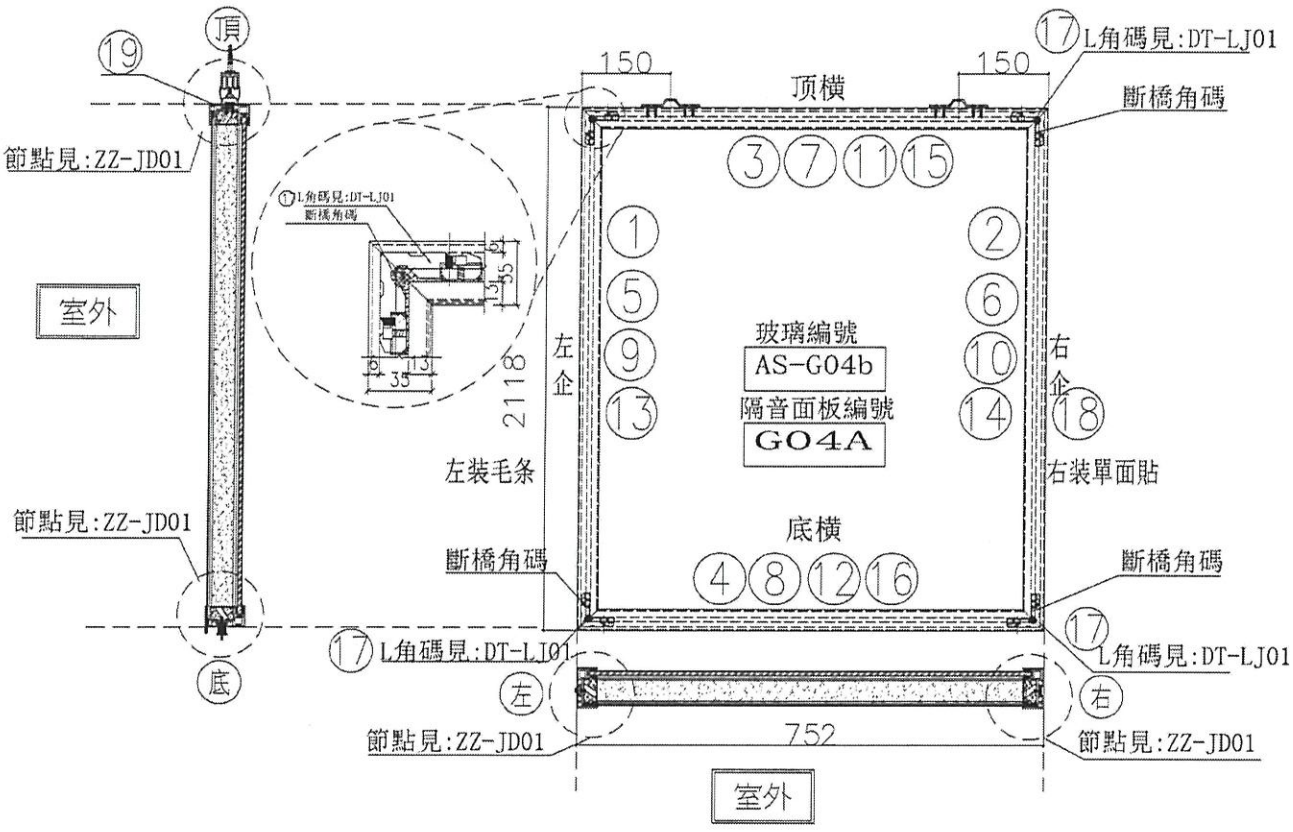

序號	模號	名稱	序號	長度	數量	物料編号
1	X85666	吊趟內框左企	直口	2112.0	1	DT-AL02-01
2	X85666	吊趟內框右企	直口	2112.0	1	DT-AL02-01
3	X85666	吊趟內框頂橫	直口	746.0	1	DT-AL04-02
4	X85666	吊趟內框底橫	直口	746.0	1	DT-AL06-02
5	X85665	吊趟外框左企	直口	2118.0	1	DT-AL01-01
6	X85665	吊趟外框右企	直口	2118.0	1	DT-AL01-01
7	X85665	吊趟外框頂橫	直口	752.0	1	DT-AL03-02
8	X85665	吊趟外框底橫	直口	752.0	1	DT-AL05-02
9		隔音板用U槽	直口	2082.0	1	DT-UC01-01
10		隔音板用U槽	直口	2082.0	1	DT-UC01-02
11		隔音板用U槽	直口	737.0	1	DT-UC02-03
12		隔音板用U槽	直口	737.0	1	DT-UC02-04
13		POMUTE(隔音內插板)	直口	2050.0	1	DT-CB01-01
14		POMUTE(隔音內插板)	直口	2050.0	1	DT-CB01-02
15		POMUTE(隔音內插板)	直口	685.0	1	DT-CB02-03
16		POMUTE(隔音內插板)	直口	685.0	1	DT-CB02-04
17	55X55X9角碼	L角碼加工圖	直口	11.5	4	DT-LJ01
18		毛條槽	直口	2118.0	1	DT-MT01-01
19	14X5鋁巴	（收吊輪）頂部墊巴	直口	98.0	2	DT-DB01

序號				
頂留				mm
底留				mm
企料底部開避位				mm
底橫料防水巴鎢去				mm
安裝扣碼				
安裝扣碼				
多點鎖芯型號：				
手柄型號：				
限位撐型號：				
T窗最大的開度：				
窗玉搭位數：				

門玉款	寬度(mm)	高度(mm)	隻/幅	撐長

大圖版次		本圖版	
		日期	

窗号	宽度（W）	高度（H）	數量	樓層
T3-E(SD-G04a)	752.0	2118.0	~~16~~ 5	~~6F-39F~~

6-2017

名稱	吊趟門玉組裝圖	制圖	吳韓瑜	2020.04.21	修改			
材料		復核			日期			
顏色		批准			圖號	T3-E(SD-G04a)		

EG-DWG3

美特鋁質 有限公司
MIDI Aluminium Fabricator Ltd.

工程號	J-837	地盤	觀塘裕民坊

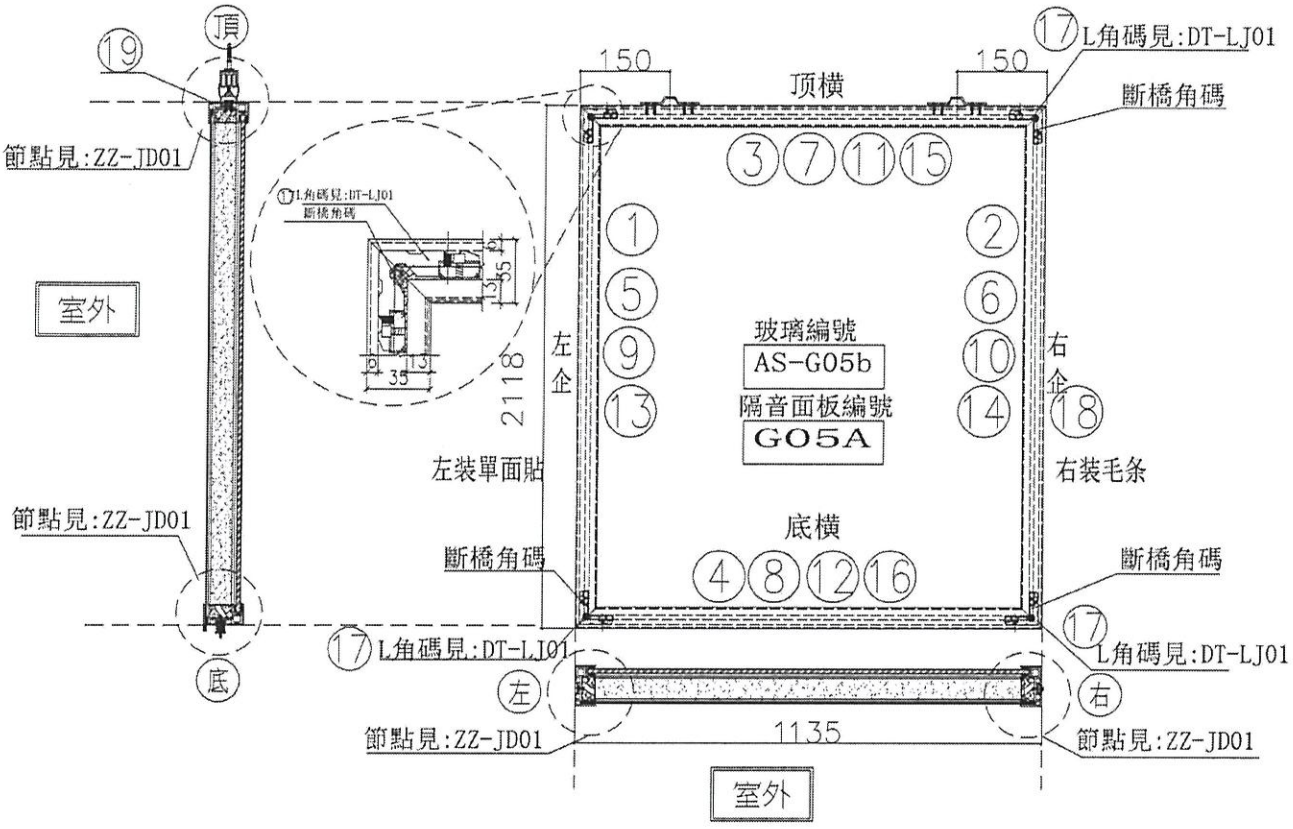

序號	橫號	名稱	序號	長度	數量	物料編号
1	X85666	吊趟內框左企	直口	2112.0	1	DT-AL02-01
2	X85666	吊趟內框右企	直口	2112.0	1	DT-AL02-01
3	X85666	吊趟內框頂橫	直口	1129.0	1	DT-AL04-05
4	X85666	吊趟內框底橫	直口	1129.0	1	DT-AL06-05
5	X85665	吊趟外框左企	直口	2118.0	1	DT-AL01-01
6	X85665	吊趟外框右企	直口	2118.0	1	DT-AL01-01
7	X85665	吊趟外框頂橫	直口	1135.0	1	DT-AL03-05
8	X85665	吊趟外框底橫	直口	1135.0	1	DT-AL05-05
9		隔音板用U槽	直口	2082.0	1	DT-UC01-01
10		隔音板用U槽	直口	2082.0	1	DT-UC01-02
11		隔音板用U槽	直口	1120.0	1	DT-UC05-03
12		隔音板用U槽	直口	1120.0	1	DT-UC05-04
13		POMUTE(隔音內插板)	直口	2050.0	1	DT-CB01-01
14		POMUTE(隔音內插板)	直口	2050.0	1	DT-CB01-02
15		POMUTE(隔音內插板)	直口	1068.0	1	DT-CB05-03
16		POMUTE(隔音內插板)	直口	1068.0	1	DT-CB05-04
17	55X55X9角碼	L角碼加工圖	直口	11.5	4	DT-LJ01
18		毛條槽	直口	2118.0	1	DT-MT01-01
19	14X5鋁巴	(收吊輪)頂部墊巴	直口	98.0	2	DT-DB01

序號				
頂留				mm
底留				mm
企料底部開避位				mm
底橫料防水巴鋸去				mm
安裝扣碼				
安裝扣碼				
多點鎖芯型號：				
手柄型號：				
限位撐型號：				
T窗最大的開度：				
窗玉搭位數：				

門玉款	寬度(mm)	高度(mm)	雙幅	撐長

大圖版次		本圖版	
		日期	

窗号	宽度 (W)	高度 (H)	数量	樓層
T3-E(SD-G05a)	1135.0	2118.0	~~18~~ 7	~~6F-37F~~ 6-20F

圖號 T3-E(SD-G05a)

名稱	吊趟門玉組裝圖	制圖	吳禕瑜	2020.04.21	修改			
材料		復核			日期			
顏色		批准			圖號	T3-E(SD-G05a)		

EG-DWG3

美特鋁質 有限公司
MIDI Aluminium Fabricator Ltd.

工程號	J-837	地盤	觀塘裕民坊

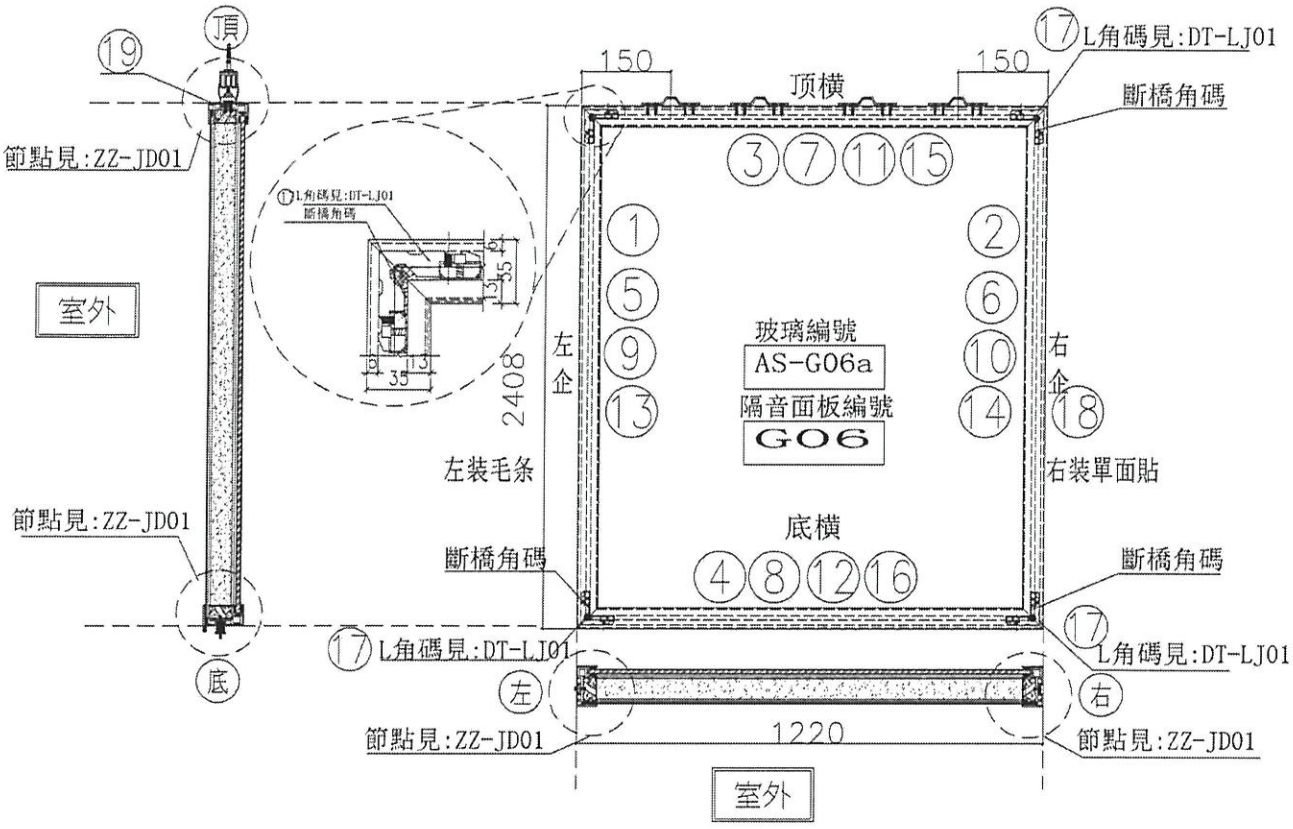

序號	模號	名稱	序號	長度	數量	物料編号
1	X85666	吊趟內框左企	直口	2402.0	1	DT-AL02-02
2	X85666	吊趟內框右企	直口	2402.0	1	DT-AL02-02
3	X85666	吊趟內框頂橫	直口	1214.0	1	DT-AL04-06
4	X85666	吊趟內框底橫	直口	1214.0	1	DT-AL06-06
5	X85665	吊趟外框左企	直口	2408.0	1	DT-AL01-02
6	X85665	吊趟外框右企	直口	2408.0	1	DT-AL01-02
7	X85665	吊趟外框頂橫	直口	1220.0	1	DT-AL03-06
8	X85665	吊趟外框底橫	直口	1220.0	1	DT-AL05-06
9		隔音板用U槽	直口	2372.0	1	DT-UC02-01
10		隔音板用U槽	直口	2372.0	1	DT-UC02-02
11		隔音板用U槽	直口	1205.0	1	DT-UC06-03
12		隔音板用U槽	直口	1205.0	1	DT-UC06-04
13		POMUTE(隔音內插板)	直口	2340.0	1	DT-CB02-01
14		POMUTE(隔音內插板)	直口	2340.0	1	DT-CB02-02
15		POMUTE(隔音內插板)	直口	1153.0	1	DT-CB06-03
16		POMUTE(隔音內插板)	直口	1153.0	1	DT-CB06-04
17	55X55X9角碼	L角碼加工圖	直口	11.5	4	DT-LJ01
18		毛條槽	直口	2408.0	1	DT-MT01-02
19	14X5鋁巴	(收吊輪)頂部墊巴	直口	98.0	4	DT-DB01

序號				
頂留				mm
底留				mm
企料底部開避位				mm
底橫料防水巴鋸去				mm
安裝扣碼				
安裝扣碼				
多點鎖芯型號:				
手柄型號:				
限位撐型號:				
T窗最大的開度:				
窗玉搭位數:				

門玉款	寬度(mm)	高度(mm)	隻/組	撐長

大圖版次		本圖版	
		日期	

窗号	寬度 (W)	高度 (H)	數量	樓層
T3-E(SD-G06)	1220.0	2408.0	~~21~~ 11	~~6F-36F~~ 6-20/F

圖號 T3-E(SD-G06)

名稱	吊趟門玉組裝圖	制圖	吳禕瑜	2020.04.21	修改			
材料		復核			日期			
顏色		批准			圖號	T3-E(SD-G06)		

EG-DWG3

美特鋁質 有限公司
MIDI Aluminium Fabricator Ltd.

工程號	J-837	地盤	觀塘裕民坊

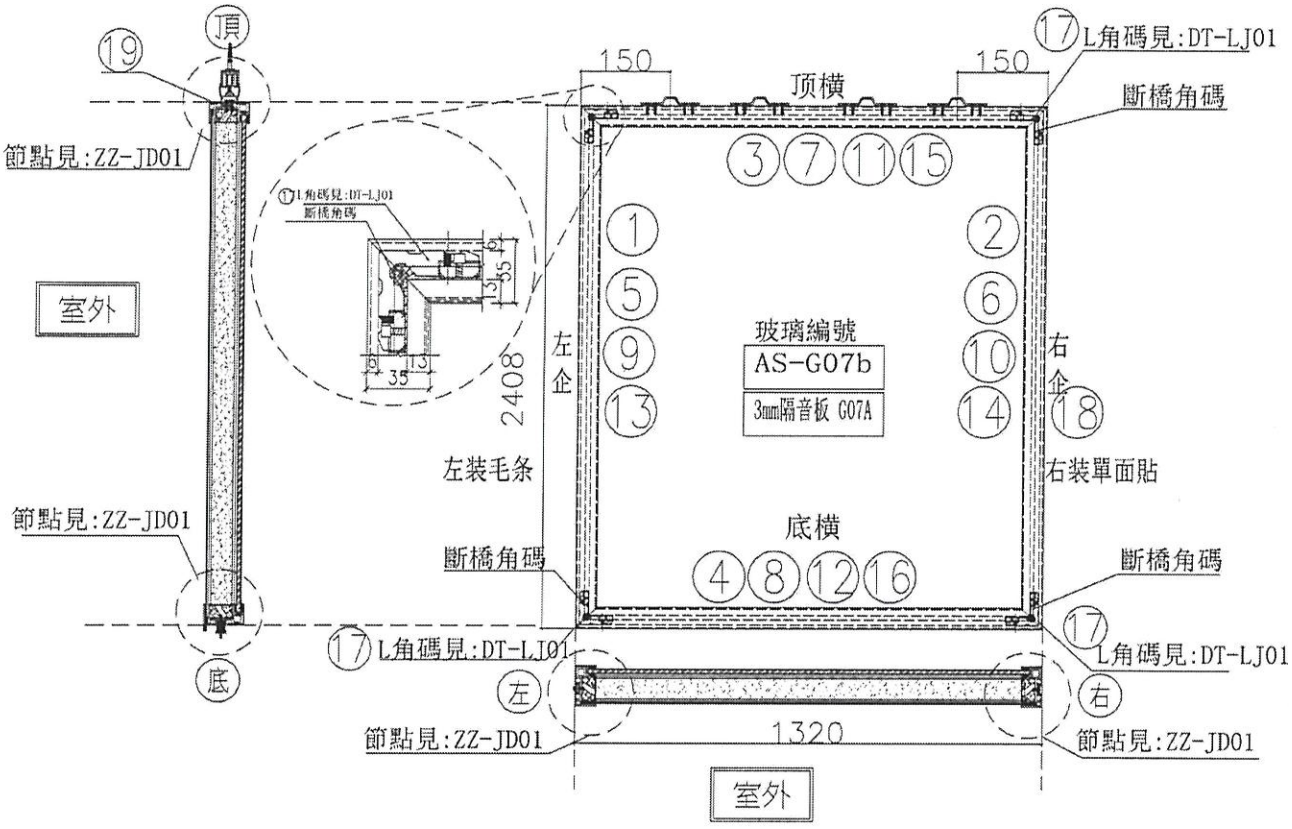

序號	模號	名稱	序號	長度	數量	物料編号
1	X85666	吊趟內框左企	直口	2402.0	1	DT-AL02-02
2	X85666	吊趟內框右企	直口	2402.0	1	DT-AL02-02
3	X85666	吊趟內框頂橫	直口	1314.0	1	DT-AL04-07
4	X85666	吊趟內框底橫	直口	1314.0	1	DT-AL06-07
5	X85665	吊趟外框左企	直口	2408.0	1	DT-AL01-02
6	X85665	吊趟外框右企	直口	2408.0	1	DT-AL01-02
7	X85665	吊趟外框頂橫	直口	1320.0	1	DT-AL03-07
8	X85665	吊趟外框底橫	直口	1320.0	1	DT-AL05-07
9						
10						
11						
12						
13		POMUTE(隔音內插板)	直口	2340.0	1	DT-CB02-01
14		POMUTE(隔音內插板)	直口	2340.0	1	DT-CB02-02
15		POMUTE(隔音內插板)	直口	1253.0	1	DT-CB07-03
16		POMUTE(隔音內插板)	直口	1253.0	1	DT-CB07-04
17	55X55X9角碼	L角碼加工圖	直口	11.5	4	DT-LJ01
18		毛條槽	直口	2408.0	1	DT-MT01-02
19	14X5鋁巴	（收吊輪）頂部墊巴	直口	98.0	4	DT-DB01

序號				
頂留				mm
底留				mm
企料底部開避位				mm
底橫料防水巴鋸去				mm
安裝扣碼				
安裝扣碼				
多點鎖芯型號：				
手柄型號：				
限位撐型號：				
T窗最大的開度：				
窗玉搭位數：				

門玉款	寬度(mm)	高度(mm)	叟/幅	撐長

大圖版次		本圖版	
		日期	

窗号	宽度（W）	高度（H）	数量	楼层
T3-F(SD-G07a)	1320.0	2408.0	7 6	6F-28F

6-2018

圖號 T3-F(SD-G07a)

名稱	吊趟門玉組裝圖	制圖	吳禕瑜	2020.04.21	修改			
材料		復核			日期			
顏色		批准			圖號	T3-F(SD-G07a)		

EG-DWG3

美特鋁質 有限公司
MIDI Aluminium Fabricator Ltd.

工程號	J-837	地盤	觀塘裕民坊

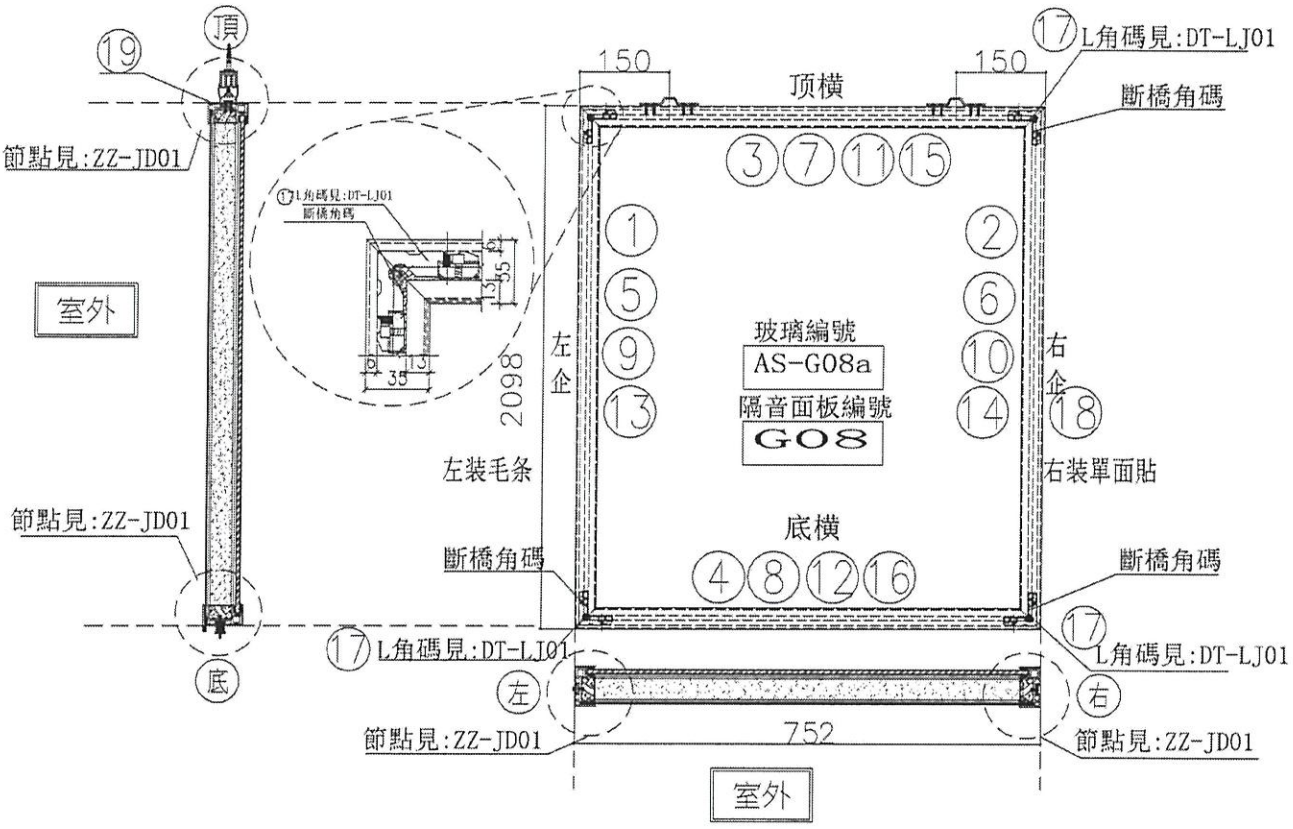

序號	模號	名稱	序號	長度	數量	物料編号
1	X85666	吊趟內框左企	直口	2092.0	1	DT-AL02-03
2	X85666	吊趟內框右企	直口	2092.0	1	DT-AL02-03
3	X85666	吊趟內框頂橫	直口	746.0	1	DT-AL04-02
4	X85666	吊趟內框底橫	直口	746.0	1	DT-AL06-02
5	X85665	吊趟外框左企	直口	2098.0	1	DT-AL01-03
6	X85665	吊趟外框右企	直口	2098.0	1	DT-AL01-03
7	X85665	吊趟外框頂橫	直口	752.0	1	DT-AL03-02
8	X85665	吊趟外框底橫	直口	752.0	1	DT-AL05-02
9		隔音板用U槽	直口	2062.0	1	DT-UC03-01
10		隔音板用U槽	直口	2062.0	1	DT-UC03-02
11		隔音板用U槽	直口	737.0	1	DT-UC02-03
12		隔音板用U槽	直口	737.0	1	DT-UC02-04
13		POMUTE(隔音內插板)	直口	2030.0	1	DT-CB03-01
14		POMUTE(隔音內插板)	直口	2030.0	1	DT-CB03-02
15		POMUTE(隔音內插板)	直口	685.0	1	DT-CB02-03
16		POMUTE(隔音內插板)	直口	685.0	1	DT-CB02-04
17	55X55X9角碼	L角碼加工圖	直口	11.5	4	DT-LJ01
18		毛條槽	直口	2098.0	1	DT-MT01-03
19	14X5鋁巴	(收吊輪)頂部墊巴	直口	98.0	2	DT-DB01

序號				
頂留				mm
底留				mm
企料底部開避位				mm
底橫料防水巴鋸去				mm
安裝扣碼				
安裝扣碼				
多點鎖芯型號：				
手柄型號：				
限位撐型號：				
T窗最大的開度：				
窗玉插位數：				

門玉款	寬度(mm)	高度(mm)	隻/幅	撐長

大圖版次		本圖版	
		日期	

窗号	宽度 (W)	高度 (H)	数量	楼层
T3-F(SD-G08)	752.0	2098.0	8 5	6F-39F

6-2019

圖號	T3-F(SD-G08)

名稱	吊趟門玉組裝圖	制圖	吳禕瑜	2020.04.21	修改			
材料		復核			日期			
顏色		批准			圖號	T3-F(SD-G08)		

EG-DWG3

美特鋁質 有限公司
MIDI Aluminium Fabricator Ltd.

工程號	J-837	地盤	觀塘裕民坊

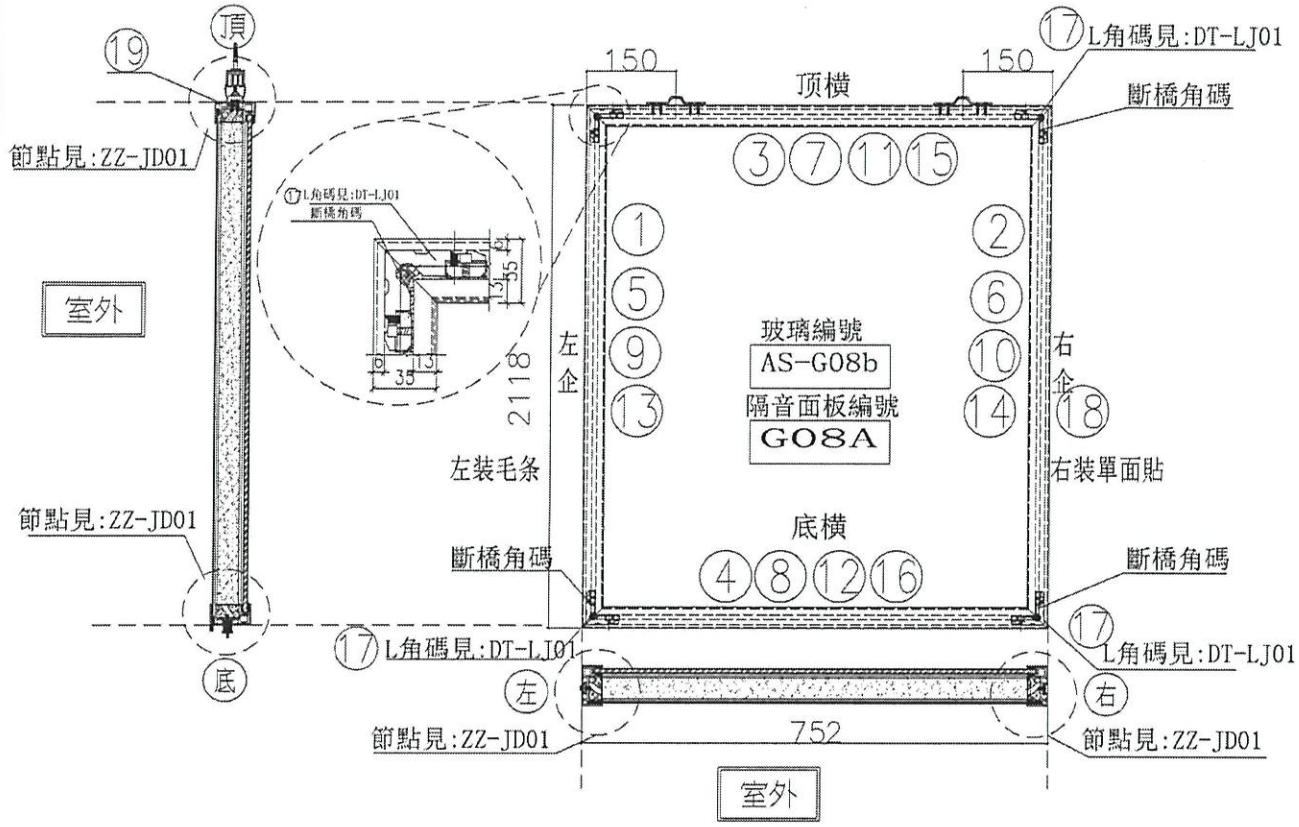

序號	模號	名稱	序號	長度	數量	物料編号
1	X85666	吊趟內框左企	直口	2112.0	1	DT-AL02-01
2	X85666	吊趟內框右企	直口	2112.0	1	DT-AL02-01
3	X85666	吊趟內框頂橫	直口	746.0	1	DT-AL04-02
4	X85666	吊趟內框底橫	直口	746.0	1	DT-AL06-02
5	X85665	吊趟外框左企	直口	2118.0	1	DT-AL01-01
6	X85665	吊趟外框右企	直口	2118.0	1	DT-AL01-01
7	X85665	吊趟外框頂橫	直口	752.0	1	DT-AL03-02
8	X85665	吊趟外框底橫	直口	752.0	1	DT-AL05-02
9		隔音板用U槽	直口	2082.0	1	DT-UC01-01
10		隔音板用U槽	直口	2082.0	1	DT-UC01-02
11		隔音板用U槽	直口	737.0	1	DT-UC02-03
12		隔音板用U槽	直口	737.0	1	DT-UC02-04
13		POMUTE(隔音內插板)	直口	2050.0	1	DT-CB01-01
14		POMUTE(隔音內插板)	直口	2050.0	1	DT-CB01-02
15		POMUTE(隔音內插板)	直口	685.0	1	DT-CB02-03
16		POMUTE(隔音內插板)	直口	685.0	1	DT-CB02-04
17	55X55X9角碼	L角碼加工圖	直口	11.5	4	DT-LJ01
18		毛條槽	直口	2118.0	1	DT-MT01-01
19	14X5鋁巴	(收吊輪)頂部墊巴	直口	98.0	2	DT-DB01

序號				
頂留				mm
底留				mm
企料底部開避位				mm
底橫料防水巴鋸去				mm
安裝扣碼				
安裝扣碼				
多點鎖芯型號：				
手柄型號：				
限位撐型號：				
T窗最大的開度：				
窗玉搭位數：				

門玉款	寬度(mm)	高度(mm)	隻/幅	撐長

大圖版次		本圖版	
		日期	

窗号	宽度 (W)	高度 (H)	數量	樓層
T3-F(SD-G08a)	752.0	2118.0	18 6	6F~39F

C-2017

圖號	T3-F(SD-G08a)

名稱	吊趟門玉組裝圖	制圖	吳禕瑜	2020.04.21	修改			
材料		復核			日期			
顏色		批准			圖號	T3-F(SD-G08a)		

EG-DWG3

美特鋁質 有限公司
MIDI Aluminium Fabricator Ltd.

工程號	J-837	地盤	觀塘裕民坊

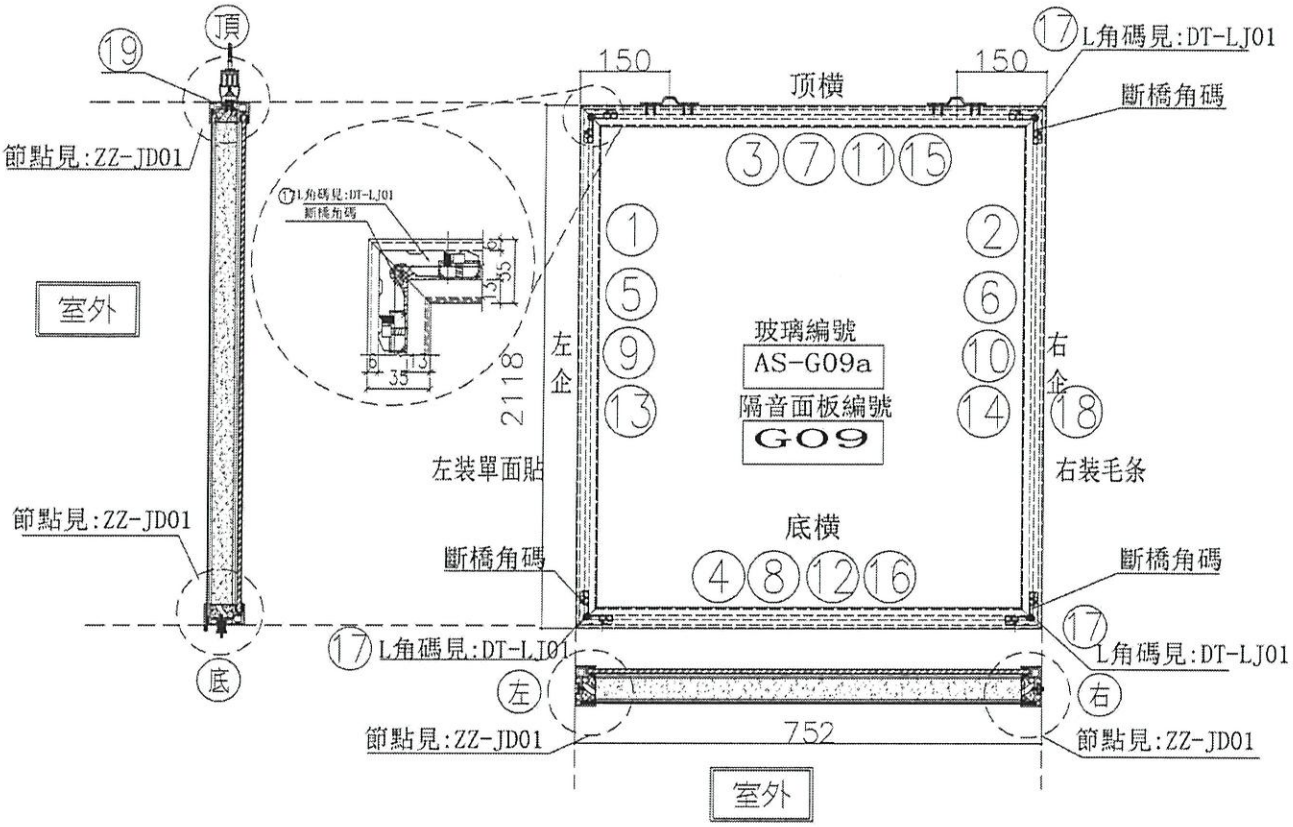

序號	模號	名稱	序號	長度	數量	物料編号
1	X85666	吊趟內框左企	直口	2112.0	1	DT-AL02-01
2	X85666	吊趟內框右企	直口	2112.0	1	DT-AL02-01
3	X85666	吊趟內框頂橫	直口	746.0	1	DT-AL04-02
4	X85666	吊趟內框底橫	直口	746.0	1	DT-AL06-02
5	X85665	吊趟外框左企	直口	2118.0	1	DT-AL01-01
6	X85665	吊趟外框右企	直口	2118.0	1	DT-AL01-01
7	X85665	吊趟外框頂橫	直口	752.0	1	DT-AL03-02
8	X85665	吊趟外框底橫	直口	752.0	1	DT-AL05-02
9		隔音板用U槽	直口	2082.0	1	DT-UC01-01
10		隔音板用U槽	直口	2082.0	1	DT-UC01-02
11		隔音板用U槽	直口	737.0	1	DT-UC02-03
12		隔音板用U槽	直口	737.0	1	DT-UC02-04
13		POMUTE(隔音內插板)	直口	2050.0	1	DT-CB01-01
14		POMUTE(隔音內插板)	直口	2050.0	1	DT-CB01-02
15		POMUTE(隔音內插板)	直口	685.0	1	DT-CB02-03
16		POMUTE(隔音內插板)	直口	685.0	1	DT-CB02-04
17	55X55X9角碼	L角碼加工圖	直口	11.5	4	DT-LJ01
18		毛條槽	直口	2118.0	1	DT-MT01-01
19	14X5鋁巴	（收吊輪）頂部墊巴	直口	98.0	2	DT-DB01

序號				
頂留				mm
底留				mm
企料底部開避位				mm
底橫料防水巴鋸去				mm
安裝扣碼				
安裝扣碼				
多點鎖芯型號：				
手柄型號：				
限位撐型號：				
T窗最大的開度：				
窗玉搭位數：				

門玉款	寬度(mm)	高度(mm)	隻/幅	撐長

大圖版次		本圖版		
		日期		
窗号	**宽度（W）**	**高度（H）**	**數量**	**樓層**
T3-F(SD-G09)	752.0	2118.0	~~10~~ 6	~~6F-40F~~ 6-20F

圖號	T3-F(SD-G09)

名稱	吊趟門玉組裝圖	制圖	吳禕瑜	2020.04.21	修改	
材料		復核			日期	
顏色		批准			圖號	T3-F(SD-G09)

EG-DWG3

美特鋁質 有限公司
MIDI Aluminium Fabricator Ltd.

工程號	J-837	地盤	觀塘裕民坊

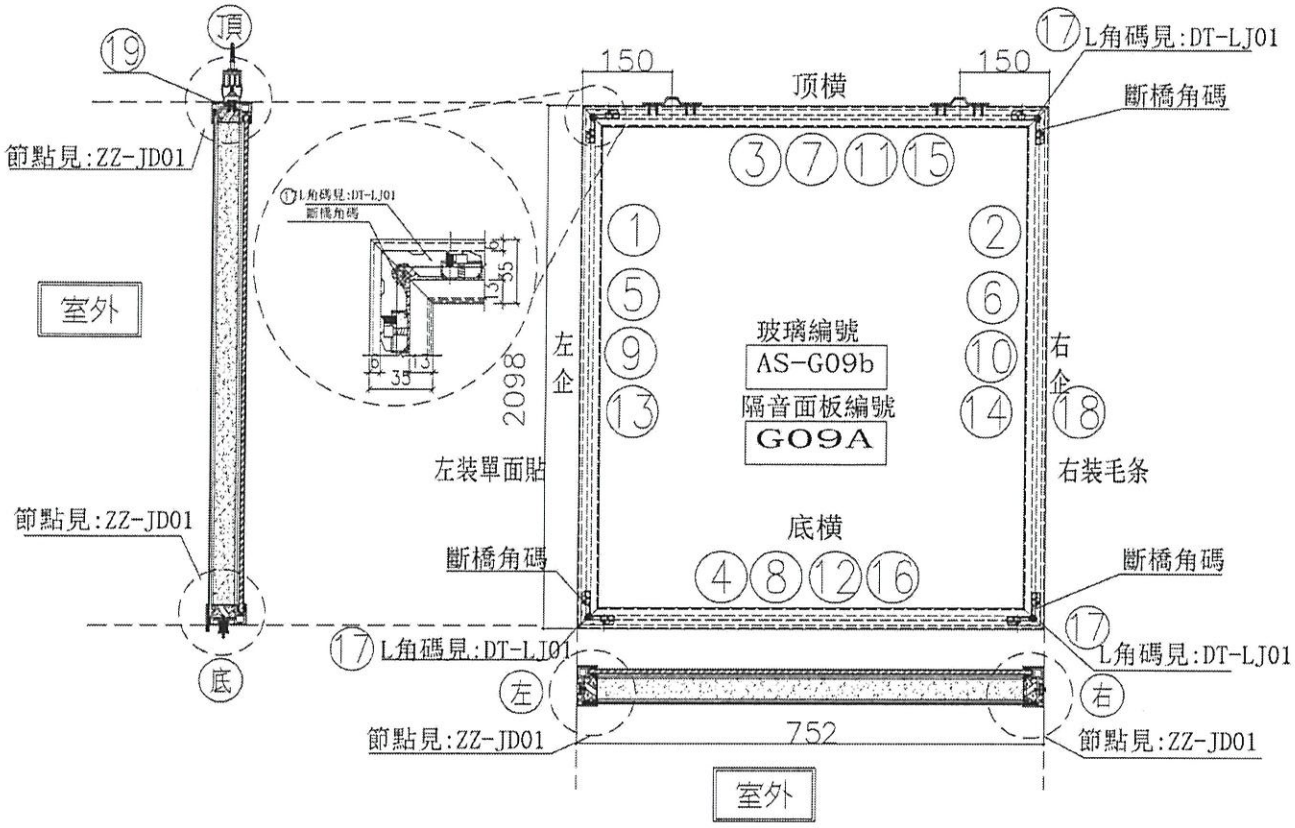

序號	模號	名稱	序號	長度	數量	物料編号
1	X85666	吊趟內框左企	直口	2092.0	1	DT-AL02-03
2	X85666	吊趟內框右企	直口	2092.0	1	DT-AL02-03
3	X85666	吊趟內框頂橫	直口	746.0	1	DT-AL04-02
4	X85666	吊趟內框底橫	直口	746.0	1	DT-AL06-02
5	X85665	吊趟外框左企	直口	2098.0	1	DT-AL01-03
6	X85665	吊趟外框右企	直口	2098.0	1	DT-AL01-03
7	X85665	吊趟外框頂橫	直口	752.0	1	DT-AL03-02
8	X85665	吊趟外框底橫	直口	752.0	1	DT-AL05-02
9		隔音板用U槽	直口	2062.0	1	DT-UC03-01
10		隔音板用U槽	直口	2062.0	1	DT-UC03-02
11		隔音板用U槽	直口	737.0	1	DT-UC02-03
12		隔音板用U槽	直口	737.0	1	DT-UC02-04
13		POMUTE(隔音內插板)	直口	2030.0	1	DT-CB03-01
14		POMUTE(隔音內插板)	直口	2030.0	1	DT-CB03-02
15		POMUTE(隔音內插板)	直口	685.0	1	DT-CB02-03
16		POMUTE(隔音內插板)	直口	685.0	1	DT-CB02-04
17	55X55X9角碼	L角碼加工圖	直口	11.5	4	DT-LJ01
18		毛條槽	直口	2098.0	1	DT-MT01-03
19	14X5鋁巴	(收吊輪)頂部墊巴	直口	98.0	2	DT-DB01

序號				
頂留				mm
底留				mm
企料底部開避位				mm
底橫料防水巴鋸去				mm
安裝扣碼				
安裝扣碼				
多點鎖芯型號：				
手柄型號：				
限位撐型號：				
T窗最大的開度：				
窗玉搭位數：				

門玉款	寬度(mm)	高度(mm)	隻/幅	撐長

大圖版次		本圖版	
		日期	

窗号	宽度 (W)	高度 (H)	數量	樓層
T3-F(SD-G09a)	752.0	2098.0	~~9~~ 5	~~6F-40F~~ 6-20/F

圖號 T3-F(SD-G09a)

名稱	吊趟門玉組裝圖	制圖	吳禕瑜	2020.04.21	修改			
材料		復核			日期			
顏色		批准			圖號	T3-F(SD-G09a)		

EG-DWG3

美特鋁質 有限公司
MIDI Aluminium Fabricator Ltd.

工程號	J-837	地盤	觀塘裕民坊

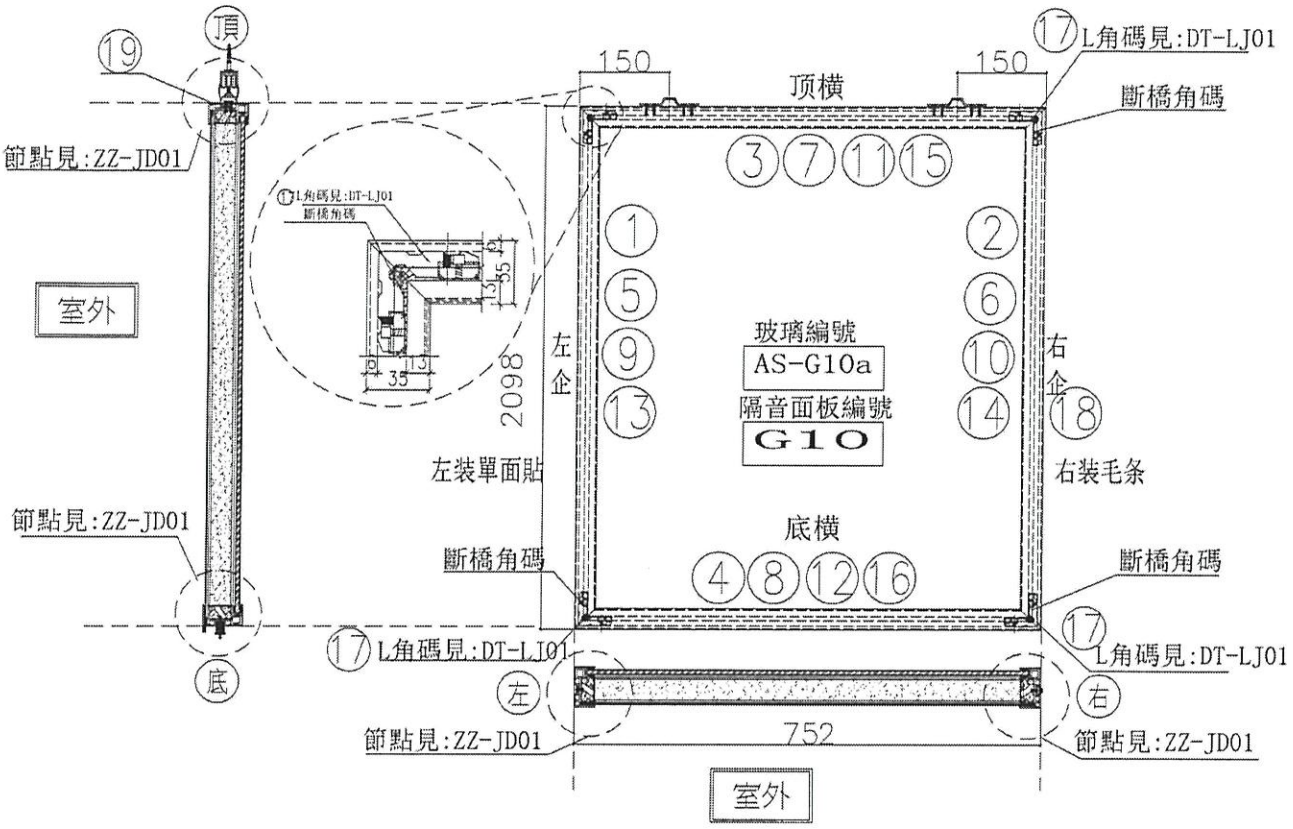

序號	模號	名稱	序號	長度	數量	物料編号
1	X85666	吊趟內框左企	直口	2092.0	1	DT-AL02-03
2	X85666	吊趟內框右企	直口	2092.0	1	DT-AL02-03
3	X85666	吊趟內框頂橫	直口	746.0	1	DT-AL04-02
4	X85666	吊趟內框底橫	直口	746.0	1	DT-AL06-02
5	X85665	吊趟外框左企	直口	2098.0	1	DT-AL01-03
6	X85665	吊趟外框右企	直口	2098.0	1	DT-AL01-03
7	X85665	吊趟外框頂橫	直口	752.0	1	DT-AL03-02
8	X85665	吊趟外框底橫	直口	752.0	1	DT-AL05-02
9		隔音板用U槽	直口	2062.0	1	DT-UC03-01
10		隔音板用U槽	直口	2062.0	1	DT-UC03-02
11		隔音板用U槽	直口	737.0	1	DT-UC02-03
12		隔音板用U槽	直口	737.0	1	DT-UC02-04
13		POMUTE(隔音內插板)	直口	2030.0	1	DT-CB03-01
14		POMUTE(隔音內插板)	直口	2030.0	1	DT-CB03-02
15		POMUTE(隔音內插板)	直口	685.0	1	DT-CB02-03
16		POMUTE(隔音內插板)	直口	685.0	1	DT-CB02-04
17	55X55X9角碼	L角碼加工圖	直口	11.5	4	DT-LJ01
18		毛條槽	直口	2098.0	1	DT-MT01-03
19	14X5鋁巴	（收吊輪）頂部墊巴	直口	98.0	2	DT-DB01

序號				
頂留				mm
底留				mm
企料底部開避位				mm
底橫料防水巴鋸去				mm
安裝扣碼				
安裝扣碼				
多點鎖芯型號：				
手柄型號：				
限位撐型號：				
T窩最大的開度：				
窗玉搭位數：				

門玉款	寬度(mm)	高度(mm)	隻/幅	撐長

大圖版次		本圖版	
		日期	

窗号	宽度（W）	高度（H）	数量	楼層
T3-M(SD-G10)	752.0	2098.0	6/3	7F-31F

7-2017

圖號 T3-M(SD-G10)

名稱	吊趟門玉組裝圖	制圖	吳禕瑜	2020.04.21	修改			
材料		復核			日期			
顏色		批准			圖號	T3-M(SD-G10)		

EG-DWG3

美特鋁質 有限公司
MIDI Aluminium Fabricator Ltd.

工程號	J-837	地盤	觀塘裕民坊

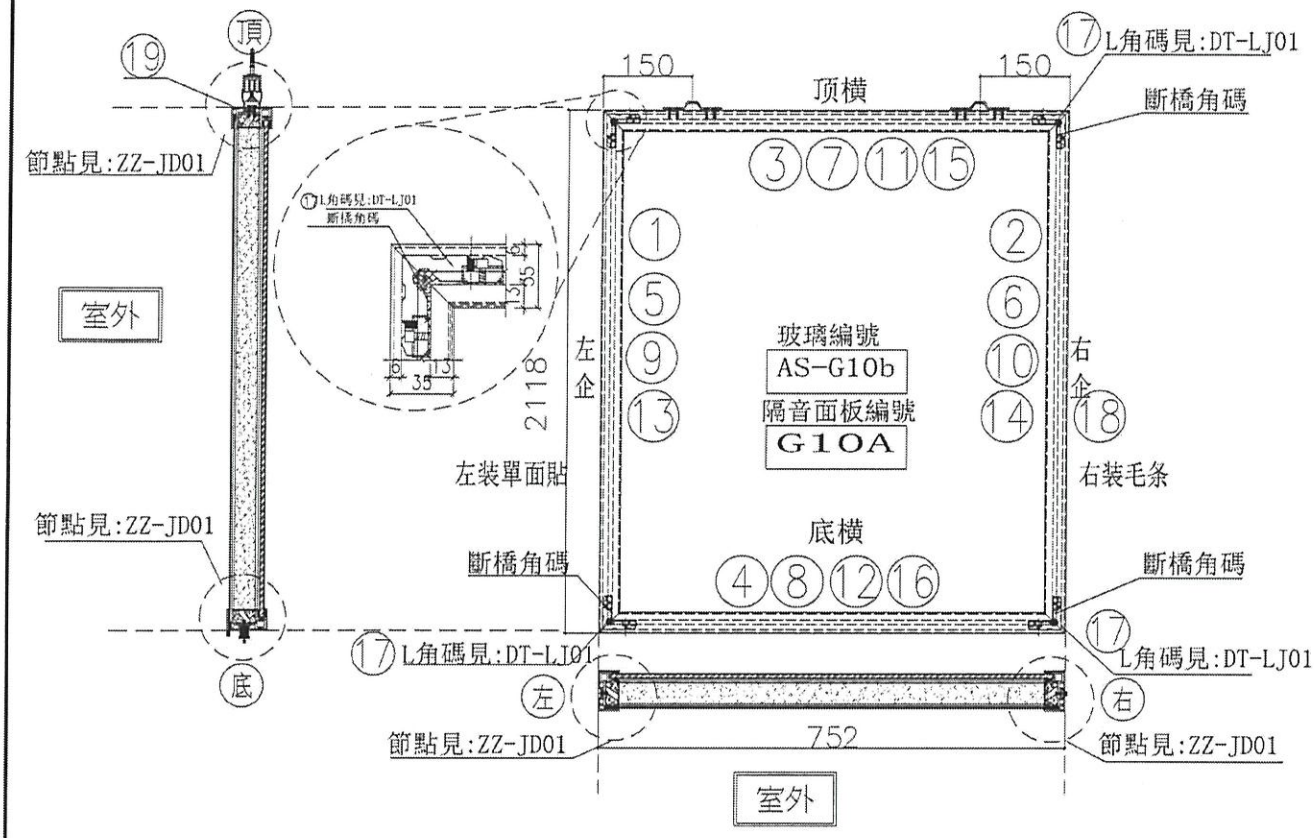

序號	模號	名稱	序號	長度	數量	物料編号
1	X85666	吊趟內框左企	直口	2182.0	1	DT-AL02-01
2	X85666	吊趟內框右企	直口	2182.0	1	DT-AL02-01
3	X85666	吊趟內框頂橫	直口	746.0	1	DT-AL04-02
4	X85666	吊趟內框底橫	直口	746.0	1	DT-AL06-02
5	X85665	吊趟外框左企	直口	2188.0	1	DT-AL01-01
6	X85665	吊趟外框右企	直口	2188.0	1	DT-AL01-01
7	X85665	吊趟外框頂橫	直口	752.0	1	DT-AL03-02
8	X85665	吊趟外框底橫	直口	752.0	1	DT-AL05-02
9		隔音板用U槽	直口	2152.0	1	DT-UC01-01
10		隔音板用U槽	直口	2152.0	1	DT-UC01-02
11		隔音板用U槽	直口	737.0	1	DT-UC02-03
12		隔音板用U槽	直口	737.0	1	DT-UC02-04
13		POMUTE(隔音內插板)	直口	2120.0	1	DT-CB01-01
14		POMUTE(隔音內插板)	直口	2120.0	1	DT-CB01-02
15		POMUTE(隔音內插板)	直口	685.0	1	DT-CB02-03
16		POMUTE(隔音內插板)	直口	685.0	1	DT-CB02-04
17	55X55X9角碼	L角碼加工圖	直口	11.5	4	DT-LJ01
18		毛條槽	直口	2188.0	1	DT-MT01-01
19	14X5鋁巴	(收吊輪)頂部墊巴	直口	98.0	2	DT-DB01

序號				
頂留				mm
底留				mm
企料底部開避位				mm
底橫料防水巴鋸去				mm
安裝扣碼				
安裝扣碼				
多點鎖芯型號:				
手柄型號:				
限位撐型號:				
T窗最大的闊度:				
窗玉搭位數:				

門玉款	寬度(mm)	高度(mm)	隻/幅	撐長

大圖版次		本圖版	
		日期	

窗号	寬度 (W)	高度 (H)	數量	樓層
T3-M(SD-G10a)	752.0	2188.0	18 ~~7~~	~~7B-31F~~

7-2F

圖號 T3-M(SD-G10a)

名稱	吊趟門玉組裝圖	制圖	吳禕瑜	2020.04.21	修改			
材料		復核			日期			
顏色		批准			圖號	T3-M(SD-G10a)		

EG-DWG3

美特鋁質 有限公司
MIDI Aluminium Fabricator Ltd.

工程號	J-837	地盤	觀塘裕民坊

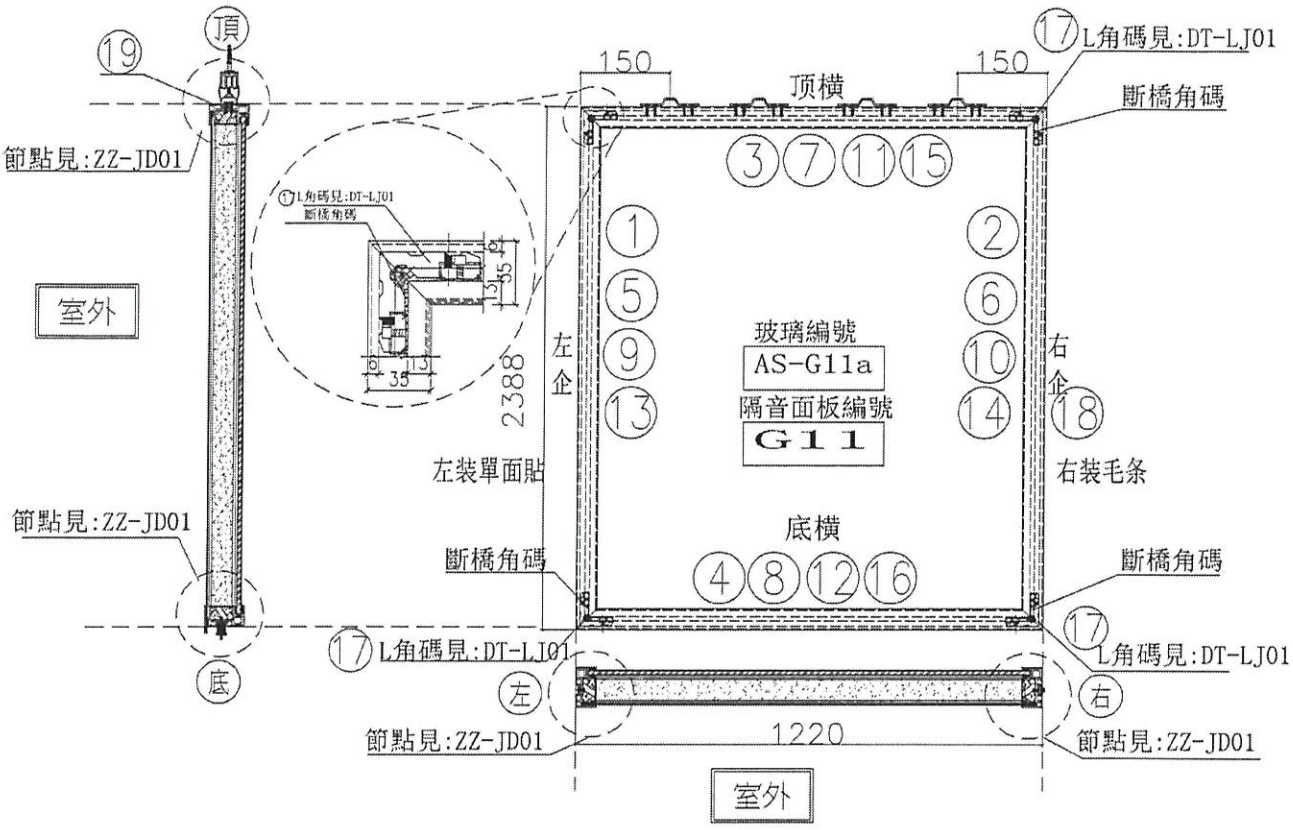

序號	模號	名稱	序號	長度	數量	物料編号
1	X85666	吊趟內框左企	直口	2382.0	1	DT-AL02-04
2	X85666	吊趟內框右企	直口	2382.0	1	DT-AL02-04
3	X85666	吊趟內框頂橫	直口	1214.0	1	DT-AL04-06
4	X85666	吊趟內框底橫	直口	1214.0	1	DT-AL06-06
5	X85665	吊趟外框左企	直口	2388.0	1	DT-AL01-04
6	X85665	吊趟外框右企	直口	2388.0	1	DT-AL01-04
7	X85665	吊趟外框頂橫	直口	1220.0	1	DT-AL03-06
8	X85665	吊趟外框底橫	直口	1220.0	1	DT-AL05-06
9		隔音板用U槽	直口	2352.0	1	DT-UC04-01
10		隔音板用U槽	直口	2352.0	1	DT-UC04-02
11		隔音板用U槽	直口	1205.0	1	DT-UC06-03
12		隔音板用U槽	直口	1205.0	1	DT-UC06-04
13		POMUTE(隔音內插板)	直口	2320.0	1	DT-CB04-01
14		POMUTE(隔音內插板)	直口	2320.0	1	DT-CB04-02
15		POMUTE(隔音內插板)	直口	1153.0	1	DT-CB06-03
16		POMUTE(隔音內插板)	直口	1153.0	1	DT-CB06-04
17	55X55X9角碼	L角碼加工圖	直口	11.5	4	DT-LJ01
18		毛條槽	直口	2388.0	1	DT-MT01-04
19	14X5鋁巴	（收吊輪）頂部墊巴	直口	98.0	4	DT-DB01

序號				
頂留				mm
底留				mm
企料底部開避位				mm
底橫料防水巴鋸去				mm
安裝扣碼				
安裝扣碼				
多點鎖芯型號：				
手柄型號：				
限位撐型號：				
T窗最大的開度：				
窗玉指位數：				

門玉款	寬度(mm)	高度(mm)	隻/幅	撐長

大圖版次		本圖版		
		日期		
窗号	**宽度（W）**	**高度（H）**	**数量**	**樓層**
T3-M(SD-G11)	1220.0	2388.0	3 ~~2~~	~~2F~~ 3F

7-2017

圖號 T3-M(SD-G11)

名稱	吊趟門玉組裝圖	制圖	吳禕瑜	2020.04.21	修改			
材料		復核			日期			
顏色		批准			圖號	T3-M(SD-G11)		

EG-DWG3

美特鋁質 有限公司
MIDI Aluminium Fabricator Ltd.

工程號	J-837	地盤	觀塘裕民坊

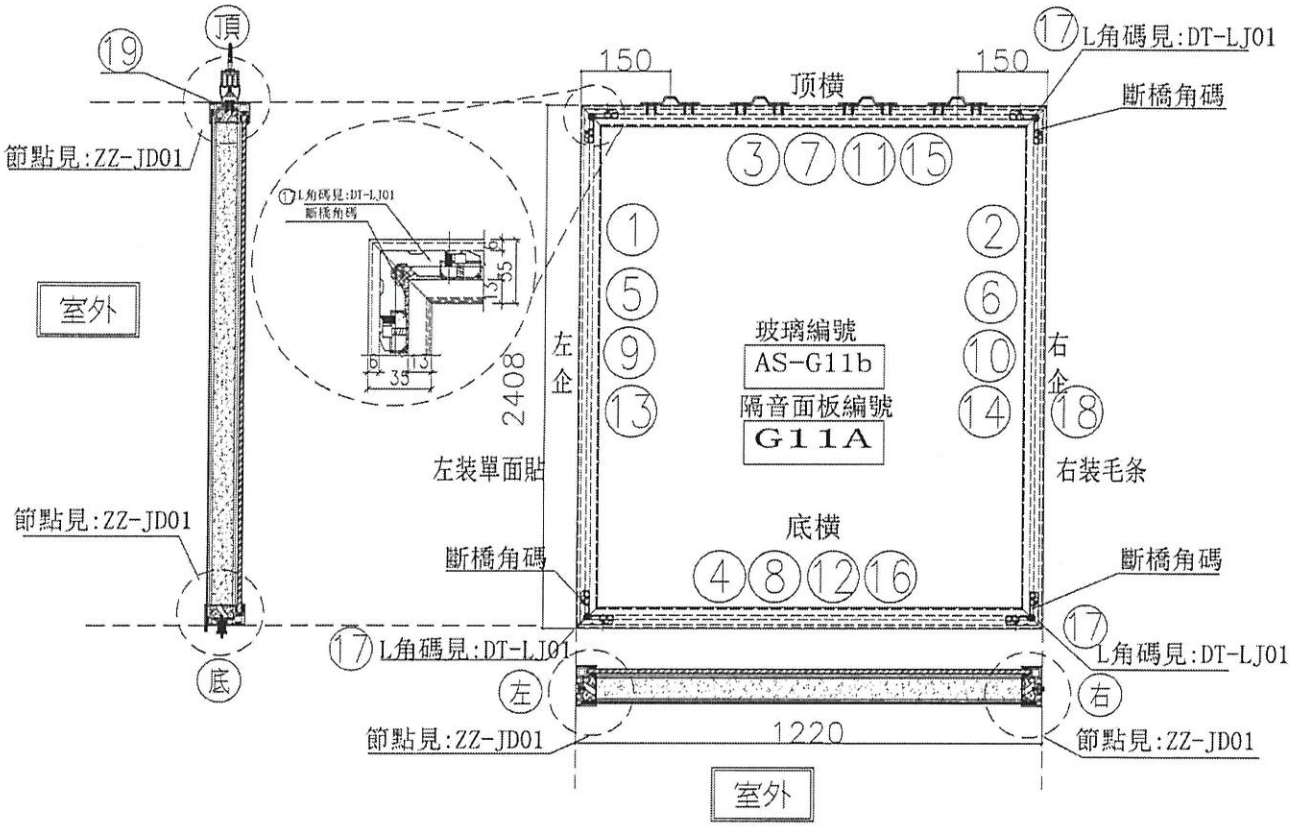

序號	模號	名稱	序號	長度	數量	物料編号
1	X85666	吊趟內框左企	直口	2402.0	1	DT-AL02-02
2	X85666	吊趟內框右企	直口	2402.0	1	DT-AL02-02
3	X85666	吊趟內框頂橫	直口	1214.0	1	DT-AL04-06
4	X85666	吊趟內框底橫	直口	1214.0	1	DT-AL06-06
5	X85665	吊趟外框左企	直口	2408.0	1	DT-AL01-02
6	X85665	吊趟外框右企	直口	2408.0	1	DT-AL01-02
7	X85665	吊趟外框頂橫	直口	1220.0	1	DT-AL03-06
8	X85665	吊趟外框底橫	直口	1220.0	1	DT-AL05-06
9		隔音板用U槽	直口	2372.0	1	DT-UC02-01
10		隔音板用U槽	直口	2372.0	1	DT-UC02-02
11		隔音板用U槽	直口	1205.0	1	DT-UC06-03
12		隔音板用U槽	直口	1205.0	1	DT-UC06-04
13		POMUTE(隔音內插板)	直口	2340.0	1	DT-CB02-01
14		POMUTE(隔音內插板)	直口	2340.0	1	DT-CB02-02
15		POMUTE(隔音內插板)	直口	1153.0	1	DT-CB06-03
16		POMUTE(隔音內插板)	直口	1153.0	1	DT-CB06-04
17	55X55X9角碼	L角碼加工圖	直口	11.5	4	DT-LJ01
18		毛條槽	直口	2408.0	1	DT-MT01-02
19	14X5鋁巴	（收吊輪）頂部墊巴	直口	98.0	4	DT-DB01

序號				
頂留				mm
底留				mm
企料底部開避位				mm
底橫料防水巴鋸去				mm
安裝扣碼				
安裝扣碼				
多點鎖芯型號：				
手柄型號：				
限位撐型號：				
T窗最大的開度：				
窗玉搭位數：				

門玉款	寬度(mm)	高度(mm)	隻/幅	撐長

大圖版次		本圖版	
		日期	

窗号	宽度（W）	高度（H）	数量	樓層
T3-M(SD-G11a)	1220.0	2408.0	~~16~~ 8	~~2F-31F~~ 7-2017

圖號 T3-M(SD-G11a)

名稱	吊趟門玉組裝圖	制圖	吳禕瑜	2020.04.21	修改			
材料		復核			日期			
顏色		批准			圖號	T3-M(SD-G11a)		

EG-DWG3

美特鋁質 有限公司
MIDI Aluminium Fabricator Ltd.

工程號	J-837	地盤	觀塘裕民坊

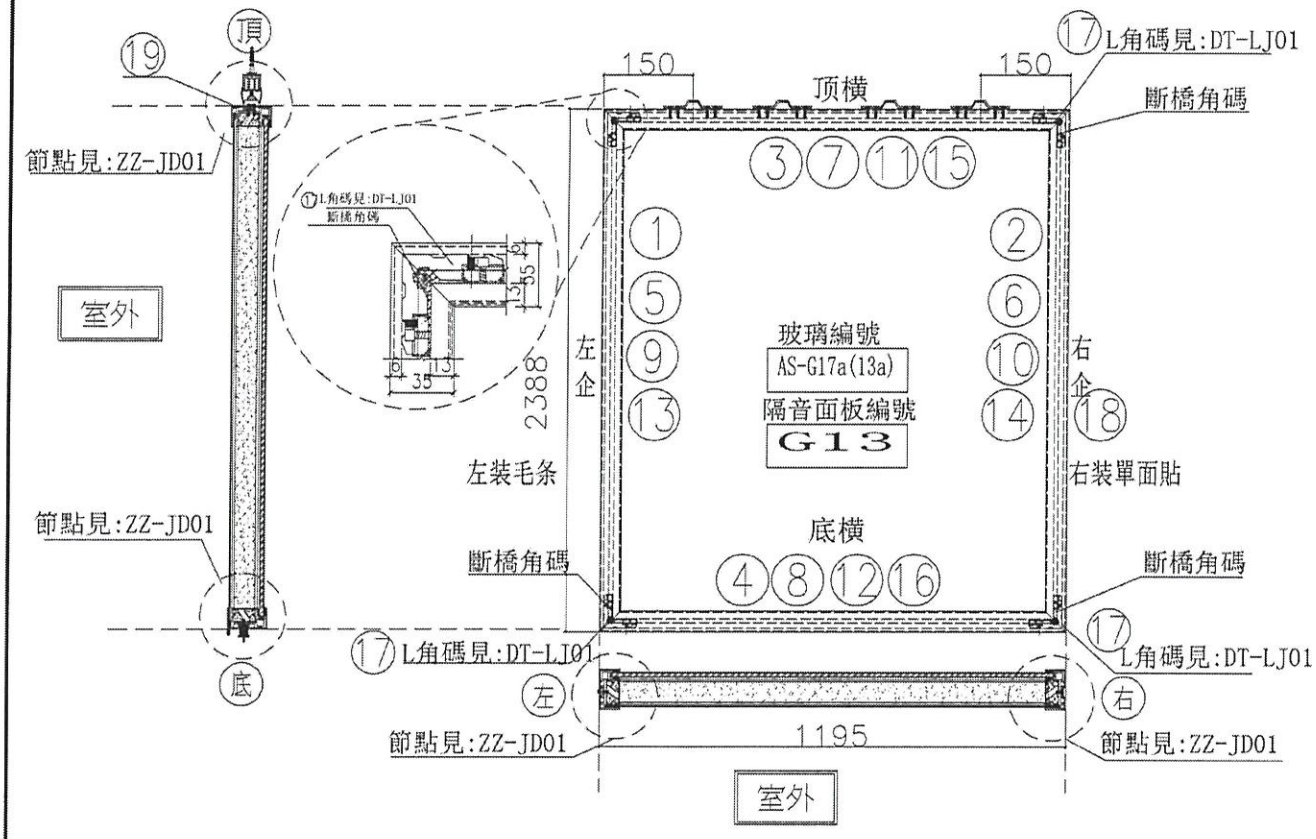

序號	模號	名稱	序號	長度	數量	物料編号
1	X85666	吊趟內框左企	直口	2382.0	1	DT-AL02-04
2	X85666	吊趟內框右企	直口	2382.0	1	DT-AL02-04
3	X85666	吊趟內框頂橫	直口	1189.0	1	DT-AL04-13
4	X85666	吊趟內框底橫	直口	1189.0	1	DT-AL06-13
5	X85665	吊趟外框左企	直口	2388.0	1	DT-AL01-04
6	X85665	吊趟外框右企	直口	2388.0	1	DT-AL01-04
7	X85665	吊趟外框頂橫	直口	1195.0	1	DT-AL03-13
8	X85665	吊趟外框底橫	直口	1195.0	1	DT-AL05-13
9		隔音板用U槽	直口	2352.0	1	DT-UC04-01
10		隔音板用U槽	直口	2352.0	1	DT-UC04-02
11		隔音板用U槽	直口	1180.0	1	DT-UC13-03
12		隔音板用U槽	直口	1180.0	1	DT-UC13-04
13		POMUTE(隔音內插板)	直口	2320.0	1	DT-CB04-01
14		POMUTE(隔音內插板)	直口	2320.0	1	DT-CB04-02
15		POMUTE(隔音內插板)	直口	1128.0	1	DT-CB13-03
16		POMUTE(隔音內插板)	直口	1128.0	1	DT-CB13-04
17	55X55X9角碼	L角碼加工圖	直口	11.5	4	DT-LJ01
18		毛條槽	直口	2388.0	1	DT-MT01-04
19	14X5鋁巴	（收吊輪）頂部墊巴	直口	98.0	4	DT-DB01

序號				
頂留				mm
底留				mm
企料底部開避位				mm
底橫料防水巴鎖去				mm
安裝扣碼				
安裝扣碼				
多點鎖芯型號：				
手柄型號：				
限位撐型號：				
T窗最大的開度：				
窗玉搭位數：				

門玉款	寬度(mm)	高度(mm)	隻/幅	撐長

大圖版次		本圖版	
		日期	

窗号	宽度（W）	高度（H）	数量	楼層
T5-B(SD-G13)	1195.0	2388.0	6 6	10F-21F

10-2017

圖號	T5-B(SD-G13)

名稱	吊趟門玉組裝圖	制圖	吳禕瑜	2020.04.21	修改			
材料		復核			日期			
顏色		批准			圖號	T5-B(SD-G13)		

EG-DWG3

美特鋁質 有限公司
MIDI Aluminium Fabricator Ltd.

工程號	J-837	地盤	觀塘裕民坊

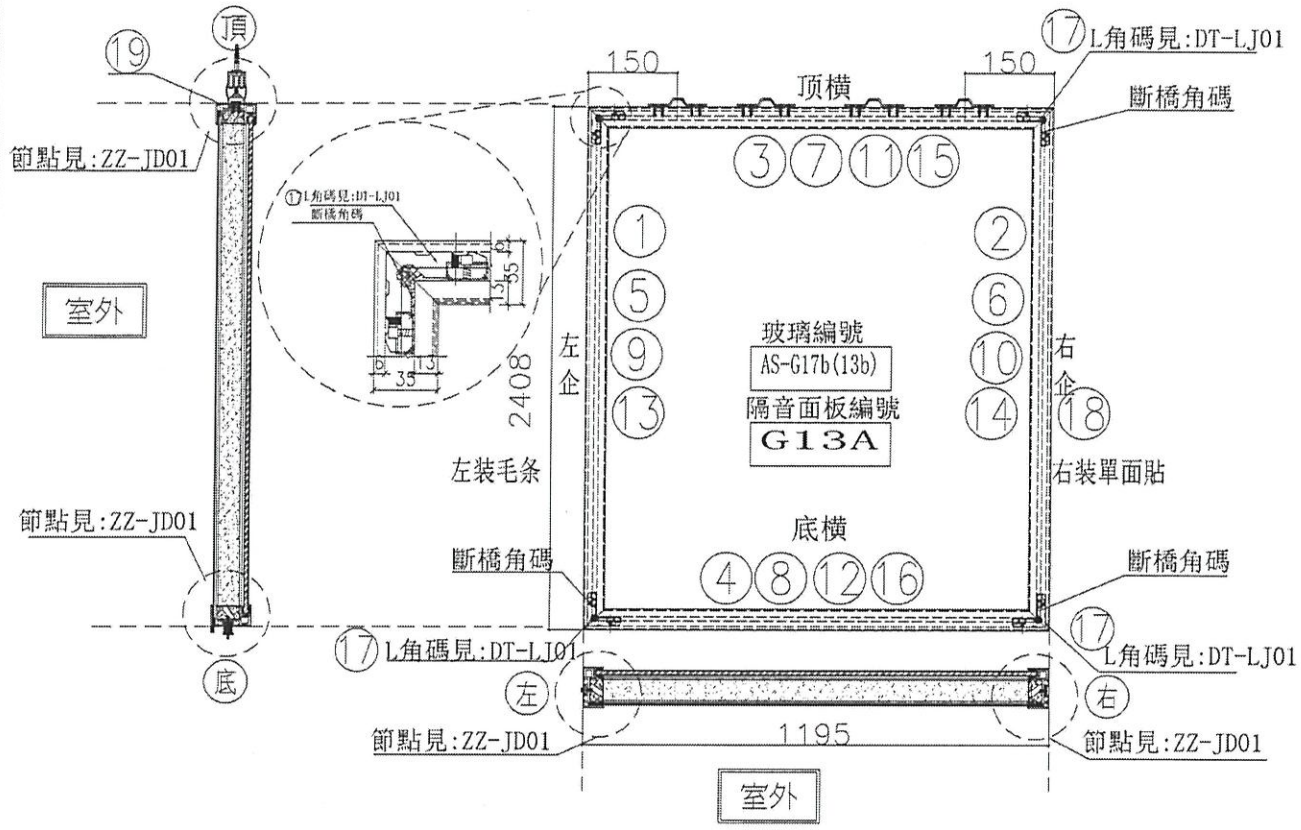

序號	模號	名稱	序號	長度	數量	物料編号
1	X85666	吊趟內框左企	直口	2402.0	1	DT-AL02-02
2	X85666	吊趟內框右企	直口	2402.0	1	DT-AL02-02
3	X85666	吊趟內框頂橫	直口	1189.0	1	DT-AL04-13
4	X85666	吊趟內框底橫	直口	1189.0	1	DT-AL06-13
5	X85665	吊趟外框左企	直口	2408.0	1	DT-AL01-02
6	X85665	吊趟外框右企	直口	2408.0	1	DT-AL01-02
7	X85665	吊趟外框頂橫	直口	1195.0	1	DT-AL03-13
8	X85665	吊趟外框底橫	直口	1195.0	1	DT-AL05-13
9		隔音板用U槽	直口	2372.0	1	DT-UC02-01
10		隔音板用U槽	直口	2372.0	1	DT-UC02-02
11		隔音板用U槽	直口	1180.0	1	DT-UC13-03
12		隔音板用U槽	直口	1180.0	1	DT-UC13-04
13		POMUTE(隔音內插板)	直口	2340.0	1	DT-CB02-01
14		POMUTE(隔音內插板)	直口	2340.0	1	DT-CB02-02
15		POMUTE(隔音內插板)	直口	1128.0	1	DT-CB13-03
16		POMUTE(隔音內插板)	直口	1128.0	1	DT-CB13-04
17	55X55X9角碼	L角碼加工圖	直口	11.5	4	DT-LJ01
18		毛條槽	直口	2408.0	1	DT-MT01-02
19	14X5鋁巴	（收吊輪）頂部墊巴	直口	98.0	4	DT-DB01

序號				
頂留				mm
底留				mm
企料底部開避位				mm
底橫料防水巴鋸去				mm
安裝扣碼				
安裝扣碼				
多點鎖芯型號：				
手柄型號：				
限位撐型號：				
T窗最大的開度：				
窗玉搭位數：				

門玉款	寬度(mm)	高度(mm)	度/幅	撐長

大圖版次		本圖版	
		日期	

窗号	寬度（W）	高度（H）	數量	樓層
T5-B(SD-G13a)	1195.0	2408.0	3/2	10F~21F

10-2017

圖號 T5-B(SD-G13a)

名稱	吊趟門玉組裝圖	制圖	吳韓瑜	2020.04.21	修改			
材料		復核			日期			
顏色		批准			圖號	T5-B(SD-G13a)		

EG-DWG3

美特鋁質 有限公司
MIDI Aluminium Fabricator Ltd.

工程號	J-837	地盤	觀塘裕民坊

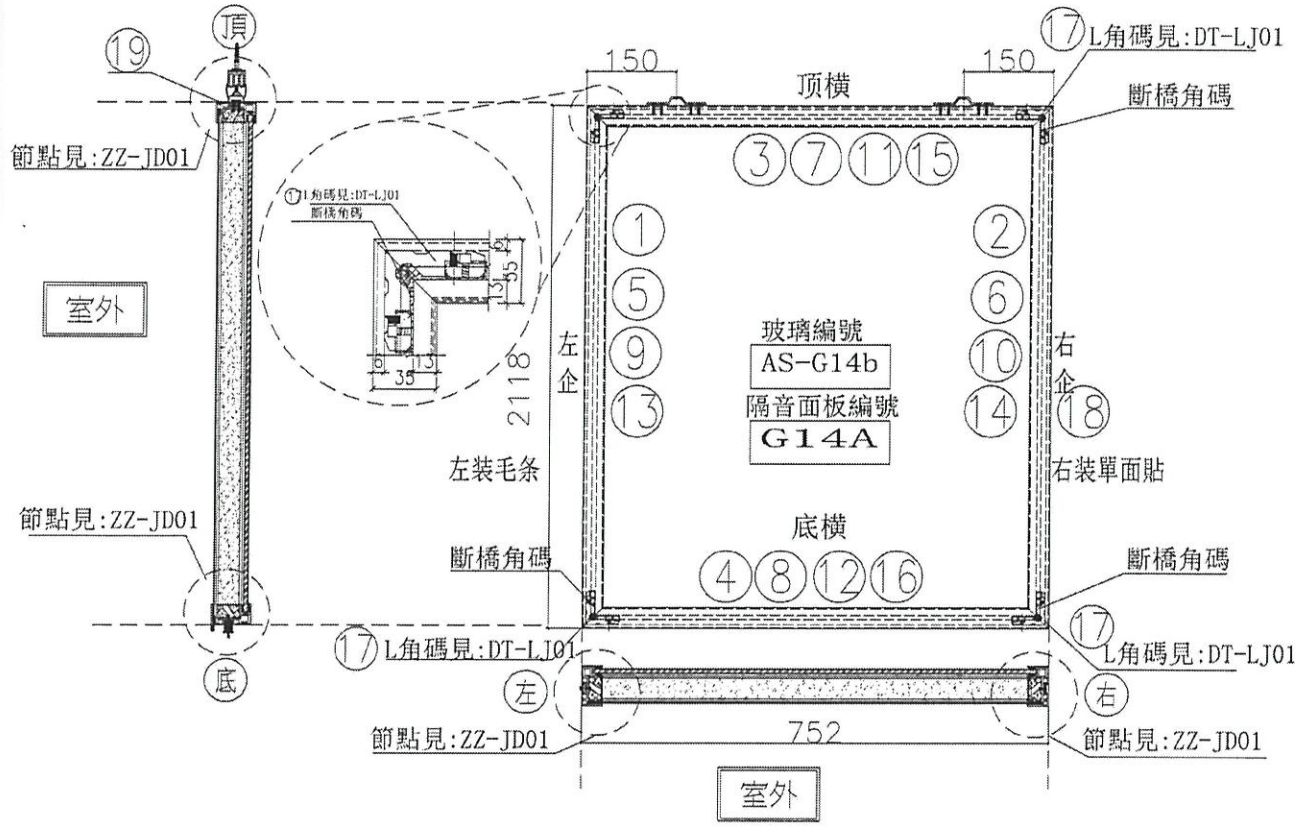

序號	模號	名稱	序號	長度	數量	物料編号
1	X85666	吊趟內框左企	直口	2112.0	1	DT-AL02-01
2	X85666	吊趟內框右企	直口	2112.0	1	DT-AL02-01
3	X85666	吊趟內框頂橫	直口	746.0	1	DT-AL04-02
4	X85666	吊趟內框底橫	直口	746.0	1	DT-AL06-02
5	X85665	吊趟外框左企	直口	2118.0	1	DT-AL01-01
6	X85665	吊趟外框右企	直口	2118.0	1	DT-AL01-01
7	X85665	吊趟外框頂橫	直口	752.0	1	DT-AL03-02
8	X85665	吊趟外框底橫	直口	752.0	1	DT-AL05-02
9		隔音板用U槽	直口	2082.0	1	DT-UC01-01
10		隔音板用U槽	直口	2082.0	1	DT-UC01-02
11		隔音板用U槽	直口	737.0	1	DT-UC02-03
12		隔音板用U槽	直口	737.0	1	DT-UC02-04
13		POMUTE(隔音內插板)	直口	2050.0	1	DT-CB01-01
14		POMUTE(隔音內插板)	直口	2050.0	1	DT-CB01-02
15		POMUTE(隔音內插板)	直口	685.0	1	DT-CB02-03
16		POMUTE(隔音內插板)	直口	685.0	1	DT-CB02-04
17	55X55X9角碼	L角碼加工圖	直口	11.5	4	DT-LJ01
18		毛條槽	直口	2118.0	1	DT-MT01-01
19	14X5鋁巴	(收吊輪)頂部墊巴	直口	98.0	2	DT-DB01

序號				
頂留				mm
底留				mm
企料底部開避位				mm
底橫料防水巴鋸去				mm
安裝扣碼				
安裝扣碼				
多點鎖芯型號：				
手柄型號：				
限位撐型號：				
T窗最大的開度：				
窗玉搭位數：				

門玉款	寬度(mm)	高度(mm)	隻/幅	撐長

大圖版次		本圖版	
		日期	

窗号	宽度 (W)	高度 (H)	数量	楼層
T5-A(SD-G14a)	752.0	2118.0	~~11~~ 7	~~7B-28F~~ 7-20/F

圖號 T5-A(SD-G14a)

名稱	吊趟門玉組裝圖	制圖	吳禕瑜	2020.04.21	修改			
材料		復核			日期			
顏色		批准			圖號	T5-A(SD-G14a)		

EG-DWG3

美特鋁質 有限公司
MIDI Aluminium Fabricator Ltd.

工程號	J-837	地盤	觀塘裕民坊

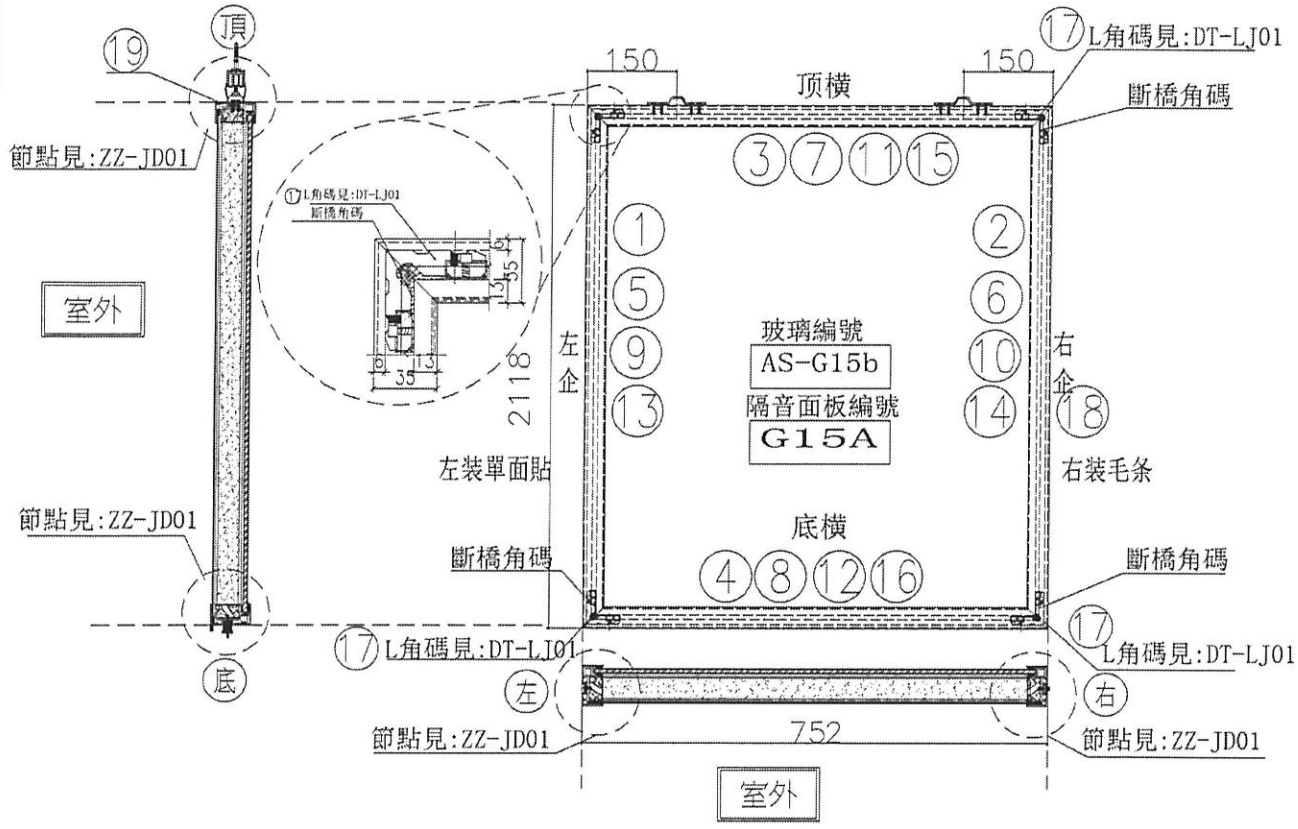

序號	模號	名稱	序號	長度	數量	物料編号
1	X85666	吊趟內框左企	直口	2112.0	1	DT-AL02-01
2	X85666	吊趟內框右企	直口	2112.0	1	DT-AL02-01
3	X85666	吊趟內框頂橫	直口	746.0	1	DT-AL04-02
4	X85666	吊趟內框底橫	直口	746.0	1	DT-AL06-02
5	X85665	吊趟外框左企	直口	2118.0	1	DT-AL01-01
6	X85665	吊趟外框右企	直口	2118.0	1	DT-AL01-01
7	X85665	吊趟外框頂橫	直口	752.0	1	DT-AL03-02
8	X85665	吊趟外框底橫	直口	752.0	1	DT-AL05-02
9		隔音板用U槽	直口	2082.0	1	DT-UC01-01
10		隔音板用U槽	直口	2082.0	1	DT-UC01-02
11		隔音板用U槽	直口	737.0	1	DT-UC02-03
12		隔音板用U槽	直口	737.0	1	DT-UC02-04
13		POMUTE(隔音內插板)	直口	2050.0	1	DT-CB01-01
14		POMUTE(隔音內插板)	直口	2050.0	1	DT-CB01-02
15		POMUTE(隔音內插板)	直口	685.0	1	DT-CB02-03
16		POMUTE(隔音內插板)	直口	685.0	1	DT-CB02-04
17	55X55X9角碼	L角碼加工圖	直口	11.5	4	DT-LJ01
18		毛條槽	直口	2118.0	1	DT-MT01-01
19	14X5鋁巴	(收吊輪)頂部墊巴	直口	98.0	2	DT-DB01

序號				
頂留				mm
底留				mm
企料底部開避位				mm
底橫料防水巴鋸去				mm
安裝扣碼				
安裝扣碼				
多點鎖芯型號：				
手柄型號：				
限位撐型號：				
T窗最大的開度：				
窗玉搭位數：				

門玉款	寬度(mm)	高度(mm)	隻幅	撐長

大圖版次		本圖版	
		日期	

窗号	宽度 (W)	高度 (H)	数量	楼层
T5-A(SD-G15a)	752.0	2118.0	8 ~~7~~	~~6F-28F~~

6-2017

圖號 T5-A(SD-G15a)

名稱	吊趟門玉組裝圖	制圖	吳禕瑜	2020.04.21	修改			
材料		復核			日期			
顏色		批准			圖號	T5-A(SD-G15a)		

EG-DWG3

美特鋁質 有限公司
MIDI Aluminium Fabricator Ltd.

工程號	J-837	地盤	觀塘裕民坊

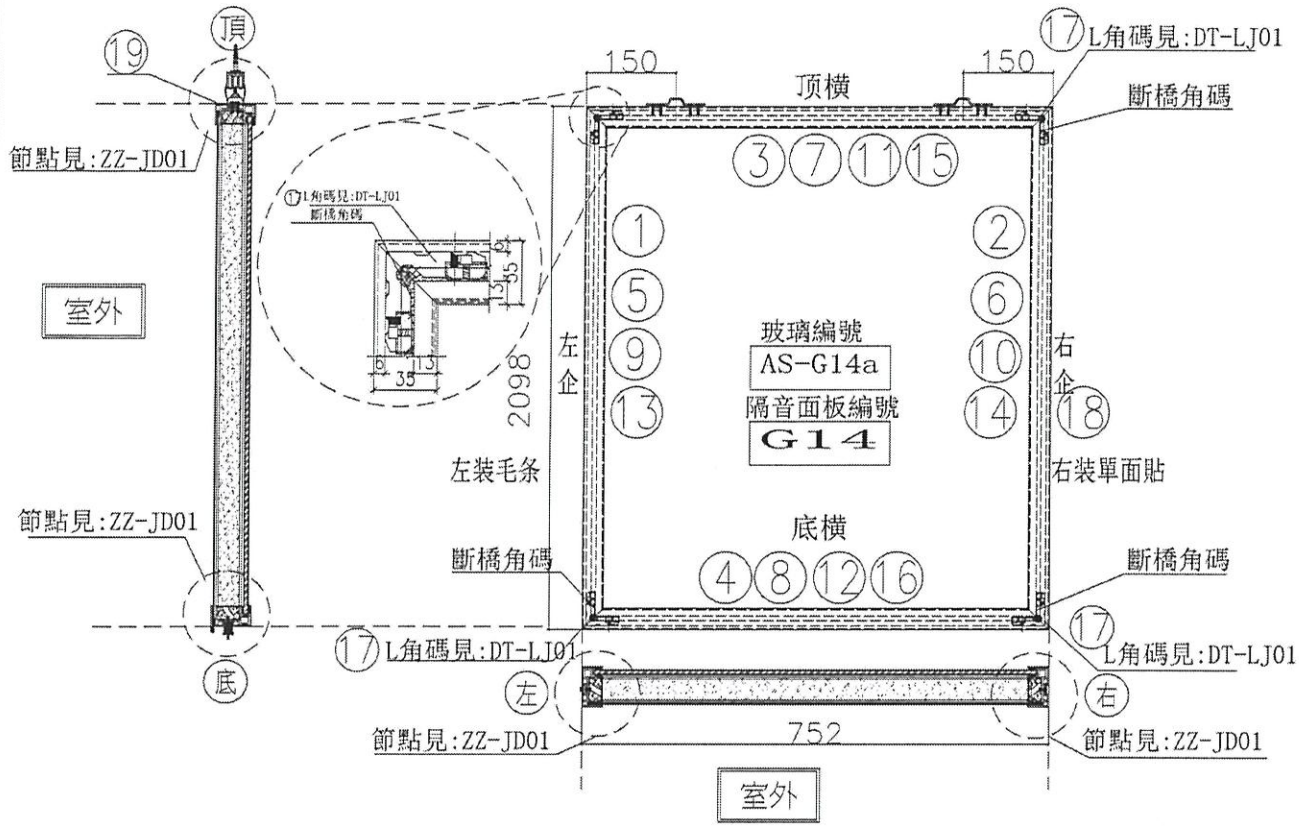

序號	模號	名稱	序號	長度	數量	物料編号
1	X85666	吊趟內框左企	直口	2092.0	1	DT-AL02-03
2	X85666	吊趟內框右企	直口	2092.0	1	DT-AL02-03
3	X85666	吊趟內框頂橫	直口	746.0	1	DT-AL04-02
4	X85666	吊趟內框底橫	直口	746.0	1	DT-AL06-02
5	X85665	吊趟外框左企	直口	2098.0	1	DT-AL01-03
6	X85665	吊趟外框右企	直口	2098.0	1	DT-AL01-03
7	X85665	吊趟外框頂橫	直口	752.0	1	DT-AL03-02
8	X85665	吊趟外框底橫	直口	752.0	1	DT-AL05-02
9		隔音板用U槽	直口	2062.0	1	DT-UC03-01
10		隔音板用U槽	直口	2062.0	1	DT-UC03-02
11		隔音板用U槽	直口	737.0	1	DT-UC02-03
12		隔音板用U槽	直口	737.0	1	DT-UC02-04
13		POMUTE(隔音內插板)	直口	2030.0	1	DT-CB03-01
14		POMUTE(隔音內插板)	直口	2030.0	1	DT-CB03-02
15		POMUTE(隔音內插板)	直口	685.0	1	DT-CB02-03
16		POMUTE(隔音內插板)	直口	685.0	1	DT-CB02-04
17	55X55X9角碼	L角碼加工圈	直口	11.5	4	DT-LJ01
18		毛條槽	直口	2098.0	1	DT-MT01-03
19	14X5鋁巴	（收吊輪）頂部墊巴	直口	98.0	2	DT-DB01

序號				
頂留				mm
底留				mm
企料底部開避位				mm
底橫料防水巴鋸去				mm
安裝扣碼				
安裝扣碼				
多點鎖芯型號：				
手柄型號：				
限位撐型號：				
T窗最大的開度：				
窗玉搭位數：				

門玉款	寬度(mm)	高度(mm)	隻/幅	撐長

大圖版次		本圖版	
		日期	

窗号	宽度 (W)	高度 (H)	数量	樓層
T5-A(SD-G14)	752.0	2098.0	5/3	7F-28F
			(9)	

12-28/F

圖號 T5-A(SD-G14)

名稱	吊趟門玉組裝圖	制圖	吳禕瑜	2020.04.21	修改			
材料		復核			日期			
顏色		批准			圖號	T5-A(SD-G14)		

EG-DWG3

美特鋁質 有限公司
MIDI Aluminium Fabricator Ltd.

工程號	J-837	地盤	觀塘裕民坊

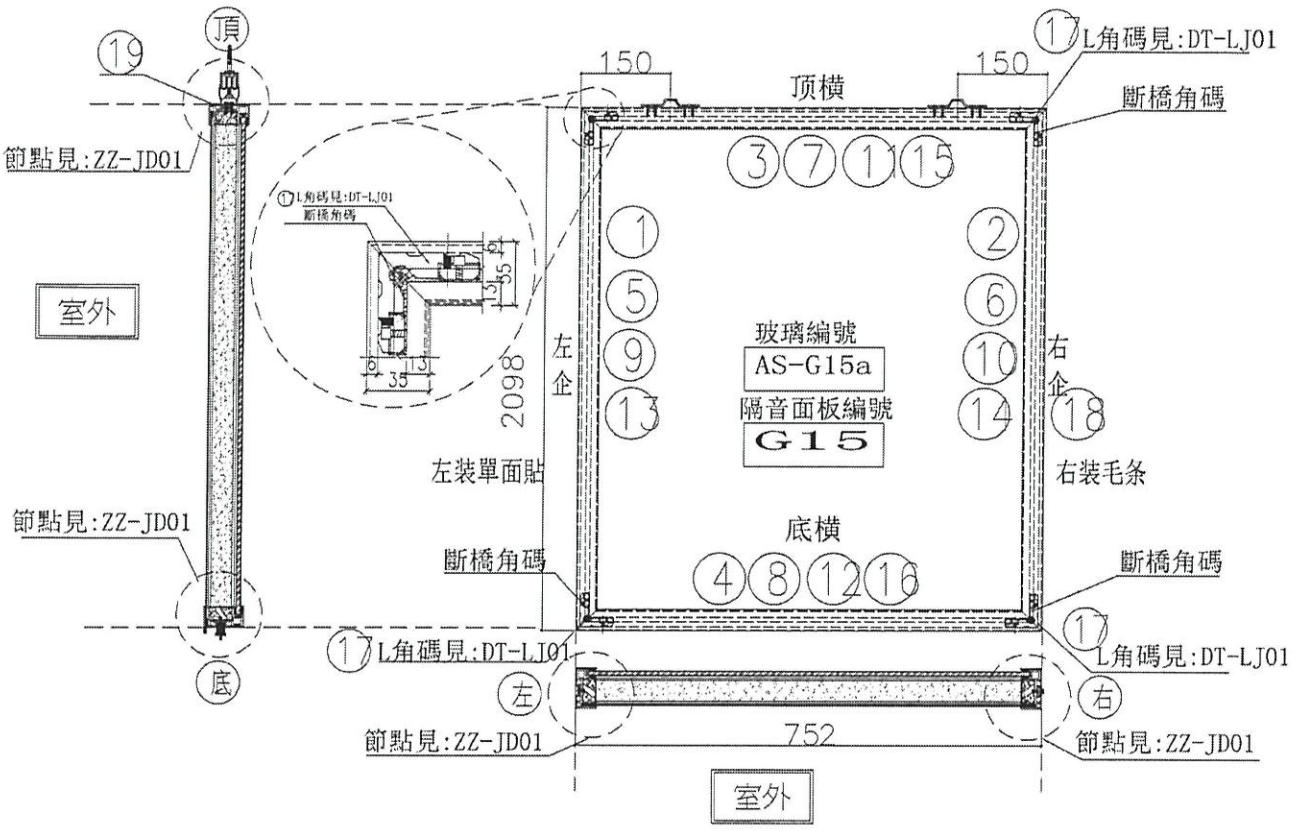

序號	模號	名稱	序號	長度	數量	物料編号
1	X85666	吊趟內框左企	直口	2092.0	1	DT-AL02-03
2	X85666	吊趟內框右企	直口	2092.0	1	DT-AL02-03
3	X85666	吊趟內框頂橫	直口	746.0	1	DT-AL04-02
4	X85666	吊趟內框底橫	直口	746.0	1	DT-AL06-02
5	X85665	吊趟外框左企	直口	2098.0	1	DT-AL01-03
6	X85665	吊趟外框右企	直口	2098.0	1	DT-AL01-03
7	X85665	吊趟外框頂橫	直口	752.0	1	DT-AL03-02
8	X85665	吊趟外框底橫	直口	752.0	1	DT-AL05-02
9		隔音板用U槽	直口	2062.0	1	DT-UC03-01
10		隔音板用U槽	直口	2062.0	1	DT-UC03-02
11		隔音板用U槽	直口	737.0	1	DT-UC02-03
12		隔音板用U槽	直口	737.0	1	DT-UC02-04
13		POMUTE(隔音內插板)	直口	2030.0	1	DT-CB03-01
14		POMUTE(隔音內插板)	直口	2030.0	1	DT-CB03-02
15		POMUTE(隔音內插板)	直口	685.0	1	DT-CB02-03
16		POMUTE(隔音內插板)	直口	685.0	1	DT-CB02-04
17	55X55X9角碼	L角碼加工圖	直口	11.5	4	DT-LJ01
18		毛條槽	直口	2098.0	1	DT-MT01-03
19	14X5鋁巴	（收吊輪）頂部墊巴	直口	98.0	2	DT-DB01

序號				
頂留				mm
底留				mm
企料底部開避位				mm
底橫料防水巴鋸去				mm
安裝扣碼				
安裝扣碼				
多點鎖芯型號：				
手柄型號：				
限位撐型號：				
T窗最大的開度：				
窗玉搭位數：				

門玉款	寬度(mm)	高度(mm)	隻/幅	撐長

大圖版次		本圖版	
		日期	

窗号	宽度 (W)	高度 (H)	数量	楼層
T5-A(SD-G15)	752.0	2098.0	~~9~~ ~~4~~ (9)	~~6F-28F~~ 6-28F 12-28F

圖號 T5-A(SD-G15)

名稱	吊趟門玉組裝圖	制圖	吳禕瑜	2020.04.21	修改			
材料		復核			日期			
顏色		批准			圖號	T5-A(SD-G15)		

EG-DWG3

美特鋁質 有限公司
MIDI Aluminium Fabricator Ltd.

工程號	J-837	地盤	觀塘裕民坊

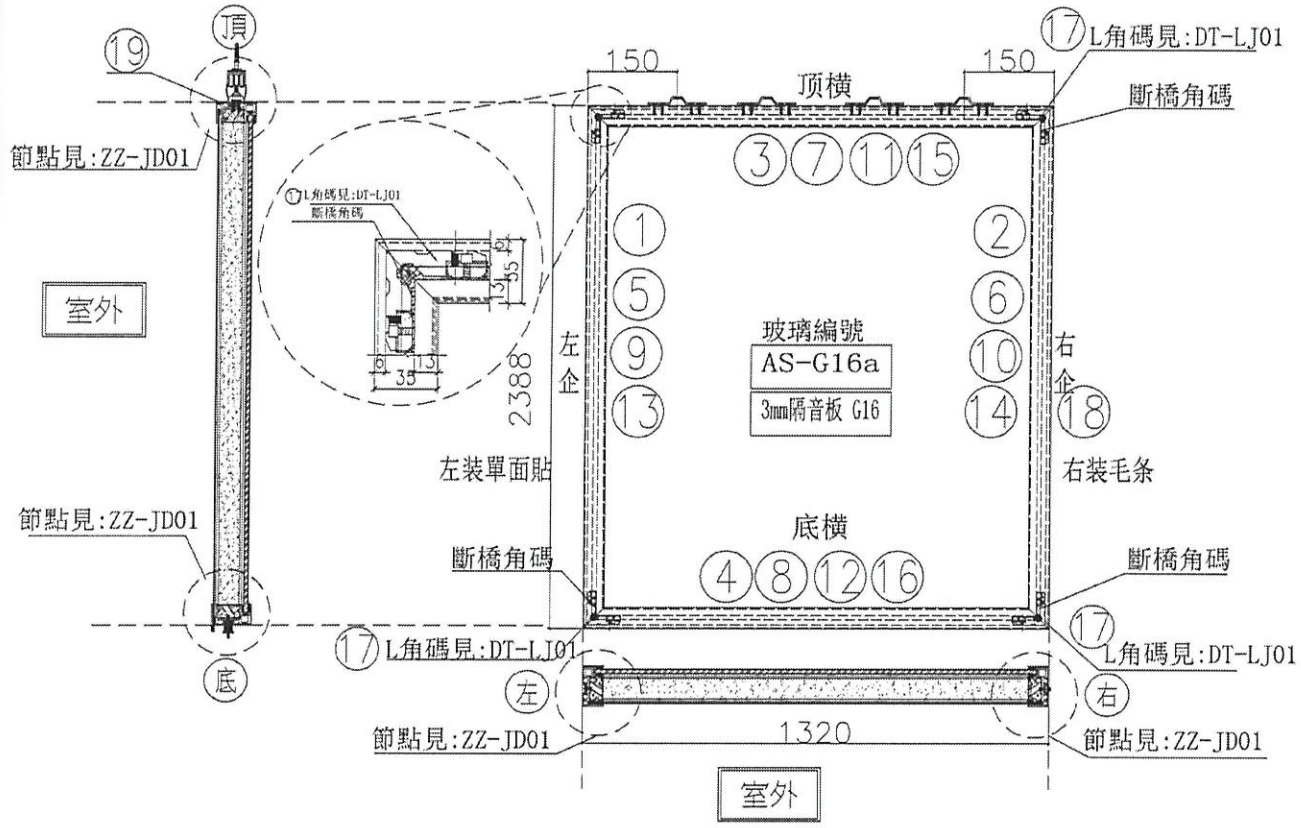

序號	模號	名稱	序號	長度	數量	物料編号
1	X85666	吊趟內框左企	直口	2382.0	1	DT-AL02-04
2	X85666	吊趟內框右企	直口	2382.0	1	DT-AL02-04
3	X85666	吊趟內框頂橫	直口	1314.0	1	DT-AL04-07
4	X85666	吊趟內框底橫	直口	1314.0	1	DT-AL06-07
5	X85665	吊趟外框左企	直口	2388.0	1	DT-AL01-04
6	X85665	吊趟外框右企	直口	2388.0	1	DT-AL01-04
7	X85665	吊趟外框頂橫	直口	1320.0	1	DT-AL03-07
8	X85665	吊趟外框底橫	直口	1320.0	1	DT-AL05-07
9						
10						
11						
12						
13		POMUTE(隔音內插板)	直口	2320.0	1	DT-CB04-01
14		POMUTE(隔音內插板)	直口	2320.0	1	DT-CB04-02
15		POMUTE(隔音內插板)	直口	1253.0	1	DT-CB07-03
16		POMUTE(隔音內插板)	直口	1253.0	1	DT-CB07-04
17	55X55X9角碼	L角碼加工圖	直口	11.5	4	DT-LJ01
18		毛條槽	直口	2388.0	1	DT-MT01-04
19	14X5鋁巴	(收吊輪)頂部墊巴	直口	98.0	4	DT-DB01

序號				
頂留				mm
底留				mm
企料底部開避位				mm
底橫料防水巴鋸去				mm
安裝扣碼				
安裝扣碼				
多點鎖芯型號:				
手柄型號:				
限位撐型號:				
T窗最大的開度:				
窗玉搭位數:				

門玉款	寬度(mm)	高度(mm)	隻/幅	撐長

大圖版次		本圖版		
		日期		
窗号	宽度 (W)	高度 (H)	数量	樓層
T5-A(SD-G16)	1320.0	2388.0	11 8	6E-28F

6-2017

圖號 T5-A(SD-G16)

名稱	吊趟門玉組裝圖	制圖	吳禕瑜	2020.04.21	修改	
材料		復核			日期	
顏色		批准			圖號	T5-A(SD-G16)

EG-DWG3

美特鋁質 有限公司
MIDI Aluminium Fabricator Ltd.

工程號	J-837	地盤	觀塘裕民坊

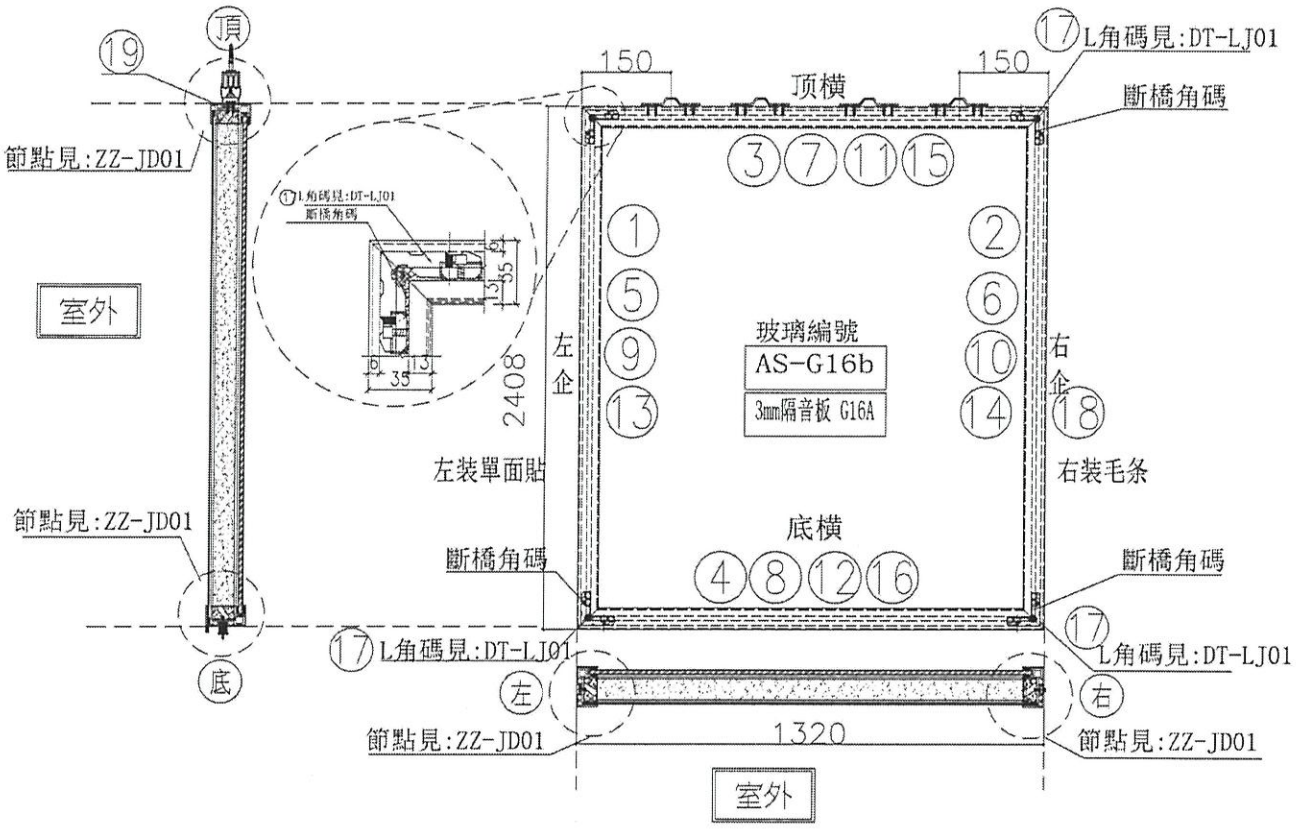

序號	模號	名稱	序號	長度	數量	物料編号
1	X85666	吊趟內框左企	直口	2402.0	1	DT-AL02-02
2	X85666	吊趟內框右企	直口	2402.0	1	DT-AL02-02
3	X85666	吊趟內框頂橫	直口	1314.0	1	DT-AL04-07
4	X85666	吊趟內框底橫	直口	1314.0	1	DT-AL06-07
5	X85665	吊趟外框左企	直口	2408.0	1	DT-AL01-02
6	X85665	吊趟外框右企	直口	2408.0	1	DT-AL01-02
7	X85665	吊趟外框頂橫	直口	1320.0	1	DT-AL03-07
8	X85665	吊趟外框底橫	直口	1320.0	1	DT-AL05-07
9						
10						
11						
12						
13		POMUTE(隔音內插板)	直口	2340.0	1	DT-CB02-01
14		POMUTE(隔音內插板)	直口	2340.0	1	DT-CB02-02
15		POMUTE(隔音內插板)	直口	1253.0	1	DT-CB07-03
16		POMUTE(隔音內插板)	直口	1253.0	1	DT-CB07-04
17	55X55X9角碼	L角碼加工圖	直口	11.5	4	DT-LJ01
18		毛條槽	直口	2408.0	1	DT-MT01-02
19	14X5鋁巴	（收吊輪）頂部墊巴	直口	98.0	4	DT-DB01

序號				
頂留				mm
底留				mm
企料底部開避位				mm
底橫料防水巴鎅去				mm
安裝扣碼				
安裝扣碼				
多點鎖芯型號：				
手柄型號：				
限位撐型號：				
T窗最大的開度：				
窗玉搭位數：				

門玉款	寬度(mm)	高度(mm)	隻/幅	撐長

大圖版次		本圖版	
		日期	

窗号	宽度（W）	高度（H）	数量	楼层
T5-A(SD-G16a)	1320.0	2408.0	~~6~~ 3	~~6F-28F~~ G-20/F

圖號 T5-A(SD-G16a)

名稱	吊趟門玉組裝圖	制圖	吳禕瑜	2020.04.21	修改			
材料		復核			日期			
顏色		批准			圖號	T5-A(SD-G16a)		

EG-DWG3

美特鋁質 有限公司
MIDI Aluminium Fabricator Ltd.

工程號	J-837	地盤	觀塘裕民坊

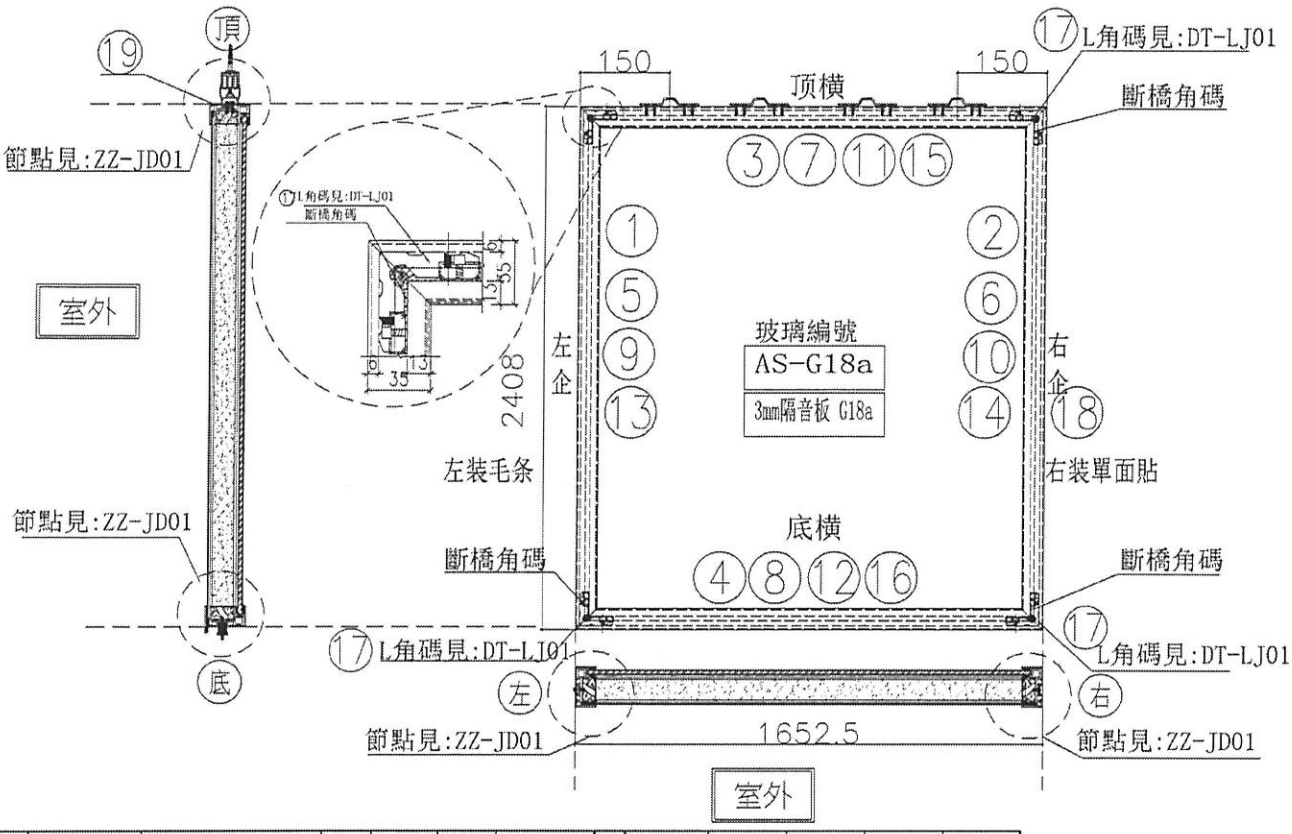

序號	橫號	名稱	序號	長度	數量	物料編号
1	X85666	吊趟內框左企	直口	2402.0	1	DT-AL02-02
2	X85666	吊趟內框右企	直口	2402.0	1	DT-AL02-02
3	X85666	吊趟內框頂橫	直口	1646.5	1	DT-AL04-18
4	X85666	吊趟內框底橫	直口	1646.5	1	DT-AL06-18
5	X85665	吊趟外框左企	直口	2408.0	1	DT-AL01-02
6	X85665	吊趟外框右企	直口	2408.0	1	DT-AL01-02
7	X85665	吊趟外框頂橫	直口	1652.5	1	DT-AL03-18
8	X85665	吊趟外框底橫	直口	1652.5	1	DT-AL05-18
9						
10						
11						
12						
13		POMUTE(隔音內插板)	直口	2340.0	1	DT-CB02-01
14		POMUTE(隔音內插板)	直口	2340.0	1	DT-CB02-02
15		POMUTE(隔音內插板)	直口	1585.5	1	DT-CB18-03
16		POMUTE(隔音內插板)	直口	1585.5	1	DT-CB18-04
17	55X55X9角碼	L角碼加工圖	直口	11.5	4	DT-LJ01
18		毛條槽	直口	2408.0	1	DT-MT01-02
19	14X5鋁巴	(收吊輪)頂部墊巴	直口	98.0	4	DT-DB01

序號				
頂留				mm
底留				mm
企料底部開避位				mm
底橫料防水巴鋸去				mm
安裝扣碼				
安裝扣碼				
多點鎖芯型號：				
手柄型號：				
限位撐型號：				
T窗最大的開度：				
窗玉搭位數：				

門玉款	寬度(mm)	高度(mm)	隻/幅	撐長

大圖版次		本圖版	
		日期	

窗号	宽度 (W)	高度 (H)	数量	楼层
T5-K(SD-G18a)	1652.5	2408.0	~~33~~ ~~1~~ 23	~~6E-50F~~ 6-20/F

10-30/F

名稱	吊趟門玉組裝圖	制圖	吳禕瑜	2020.04.21	修改	
材料		復核			日期	
顏色		批准			圖號	T5-K(SD-G18a)

EG-DWG3

美特鋁質 有限公司
MIDI Aluminium Fabricator Ltd.

工程號	J-837	地盤	觀塘裕民坊

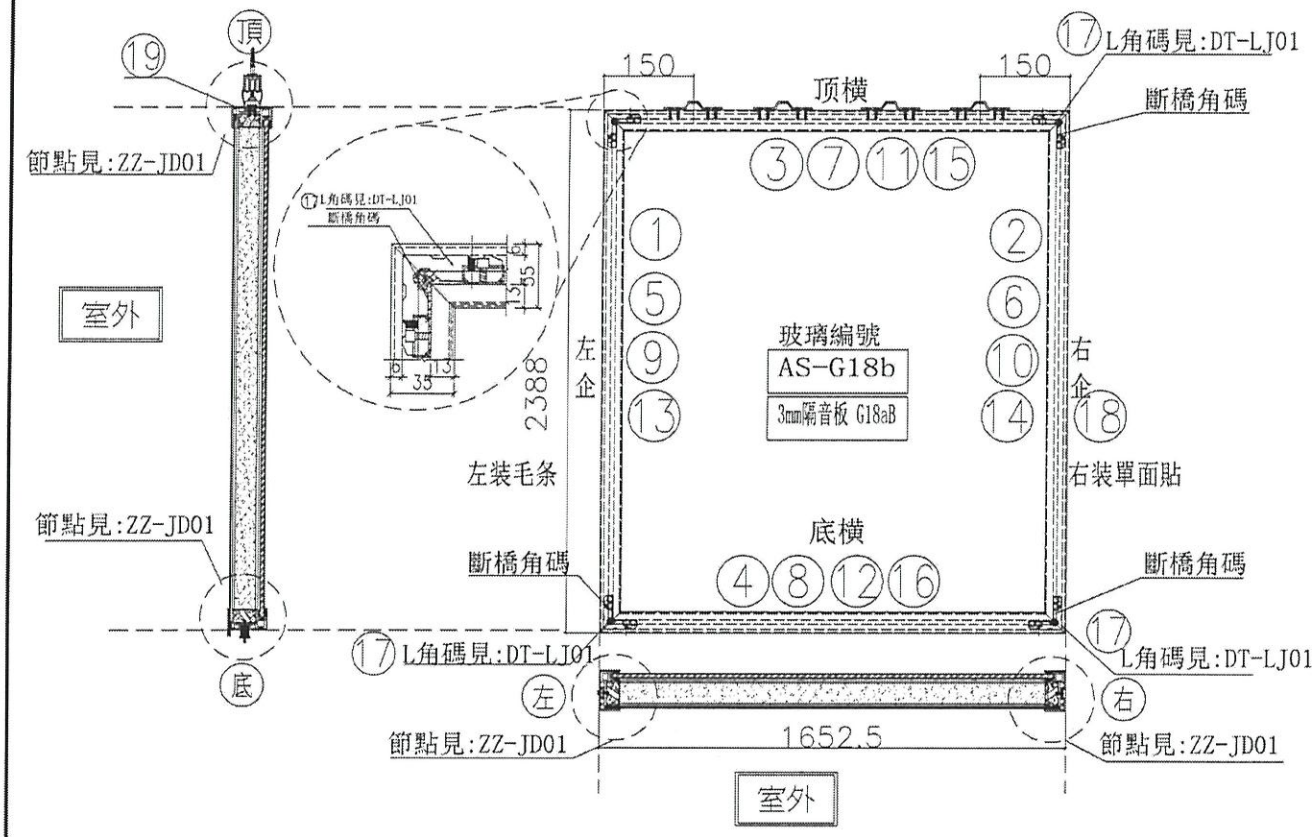

序號	模號	名稱	序號	長度	數量	物料編号
1	X85666	吊趟內框左企	直口	2382.0	1	DT-AL02-04
2	X85666	吊趟內框右企	直口	2382.0	1	DT-AL02-04
3	X85666	吊趟內框頂橫	直口	1646.5	1	DT-AL04-18
4	X85666	吊趟內框底橫	直口	1646.5	1	DT-AL06-18
5	X85665	吊趟外框左企	直口	2388.0	1	DT-AL01-04
6	X85665	吊趟外框右企	直口	2388.0	1	DT-AL01-04
7	X85665	吊趟外框頂橫	直口	1652.5	1	DT-AL03-18
8	X85665	吊趟外框底橫	直口	1652.5	1	DT-AL05-18
9						
10						
11						
12						
13		POMUTE(隔音內插板)	直口	2320.0	1	DT-CB04-01
14		POMUTE(隔音內插板)	直口	2320.0	1	DT-CB04-02
15		POMUTE(隔音內插板)	直口	1585.5	1	DT-CB18-03
16		POMUTE(隔音內插板)	直口	1585.5	1	DT-CB18-04
17	55X55X9角碼	L角碼加工圖	直口	11.5	4	DT-LJ01
18		毛條槽	直口	2388.0	1	DT-MT01-04
19	14X5鋁巴	(收吊輪)頂部墊巴	直口	98.0	4	DT-DB01

序號				
頂留				mm
底留				mm
企料底部開避位				mm
底橫料防水巴鋸去				mm
安裝扣碼				
安裝扣碼				
多點鎖芯型號：				
手柄型號：				
限位撐型號：				
T窗最大的開度：				
窗玉搭位數：				

門玉款	寬度(mm)	高度(mm)	隻/幅	撐長

大圖版次		本圖版	
		日期	

窗号	宽度 (W)	高度 (H)	数量	楼層
T5-K(SD-G18b)	1652.5	2388.0	~~4~~ 1	6E~50F

6-20/F
10-50/F

圖號	T5-K(SD-G18b)

名稱	吊趟門玉組裝圖	制圖	吳緯瑜	2020.04.21	修改			
材料		復核			日期			
顏色		批准			圖號	T5-K(SD-G18b)		

EG-DWG3

美特鋁質 有限公司
MIDI Aluminium Fabricator Ltd.

工程號	J-837	地盤	觀塘裕民坊

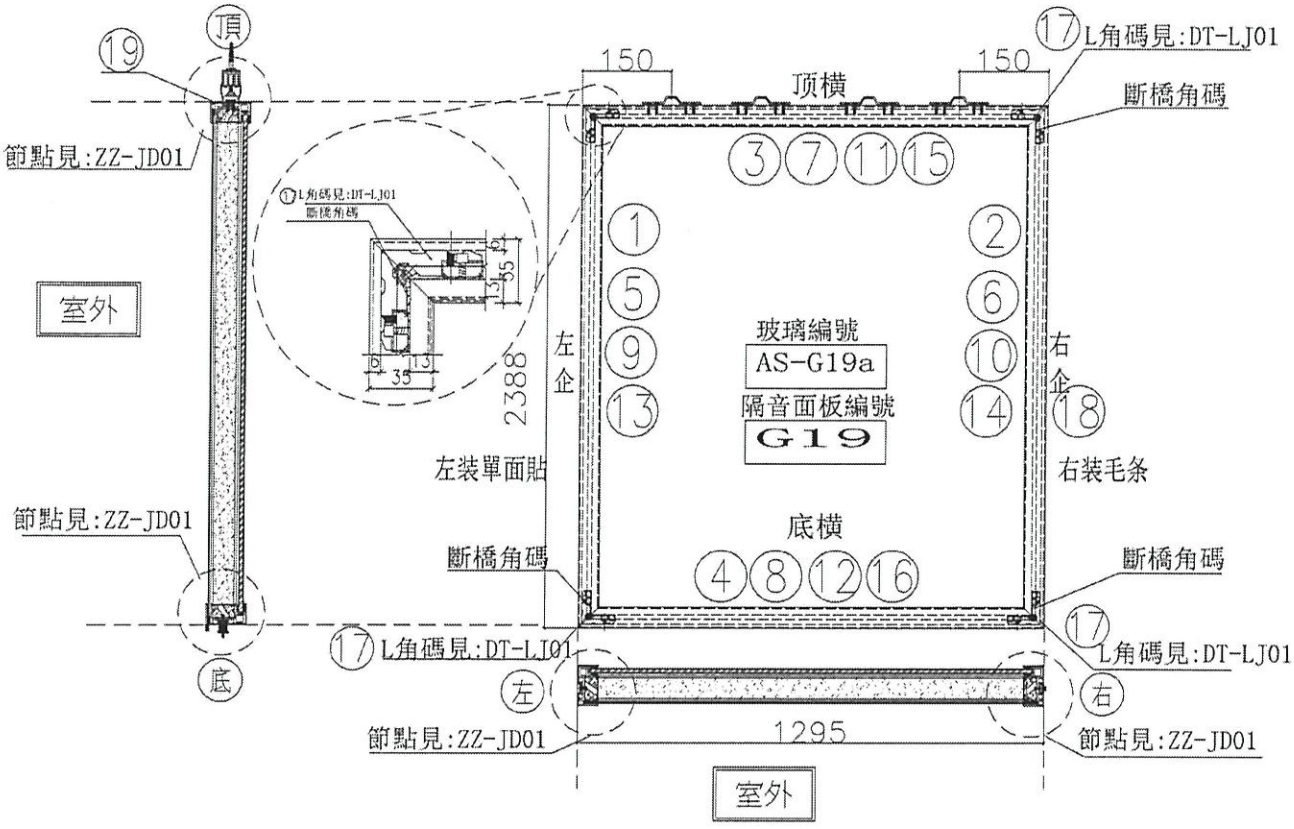

序號	模號	名稱	序號	長度	數量	物料編號
1	X85666	吊趟內框左企	直口	2382.0	1	DT-AL02-04
2	X85666	吊趟內框右企	直口	2382.0	1	DT-AL02-04
3	X85666	吊趟內框頂橫	直口	1289.0	1	DT-AL04-19
4	X85666	吊趟內框底橫	直口	1289.0	1	DT-AL06-19
5	X85665	吊趟外框左企	直口	2388.0	1	DT-AL01-04
6	X85665	吊趟外框右企	直口	2388.0	1	DT-AL01-04
7	X85665	吊趟外框頂橫	直口	1295.0	1	DT-AL03-19
8	X85665	吊趟外框底橫	直口	1295.0	1	DT-AL05-19
9		隔音板用U槽	直口	2352.0	1	DT-UC04-01
10		隔音板用U槽	直口	2352.0	1	DT-UC04-02
11		隔音板用U槽	直口	1280.0	1	DT-UC19-03
12		隔音板用U槽	直口	1280.0	1	DT-UC19-04
13		POMUTE(隔音內插板)	直口	2320.0	1	DT-CB04-01
14		POMUTE(隔音內插板)	直口	2320.0	1	DT-CB04-02
15		POMUTE(隔音內插板)	直口	1228.0	1	DT-CB19-03
16		POMUTE(隔音內插板)	直口	1228.0	1	DT-CB19-04
17	55X55X9角碼	L角碼加工圖	直口	11.5	4	DT-LJ01
18		毛條槽	直口	2388.0	1	DT-MT01-04
19	14X5鋁巴	（收吊輪）頂部墊巴	直口	98.0	4	DT-DB01

序號				
頂留				mm
底留				mm
企料底部開避位				mm
底橫料防水巴鋸去				mm
安裝扣碼				
安裝扣碼				
多點鎖芯型號：				
手柄型號：				
限位撐型號：				
T窗最大的開度：				
窗玉搭位數：				

門玉款	寬度(mm)	高度(mm)	隻/幅	撐長

大圖版次		本圖版	
		日期	

窗号	宽度（W）	高度（H）	数量	楼层
T5-K(SD-G19)	1295.0	2388.0	~~17~~ 13	~~6F-50F~~ 10-50/F

圖號	T5-K(SD-G19)

名稱	吊趟門玉組裝圖	制圖	吳禕瑜	2020.04.21	修改	
材料		復核			日期	
顏色		批准			圖號	T5-K(SD-G19)

EG-DWG3

美特鋁質 有限公司
MIDI Aluminium Fabricator Ltd.

工程號	J-837	地盤	觀塘裕民坊

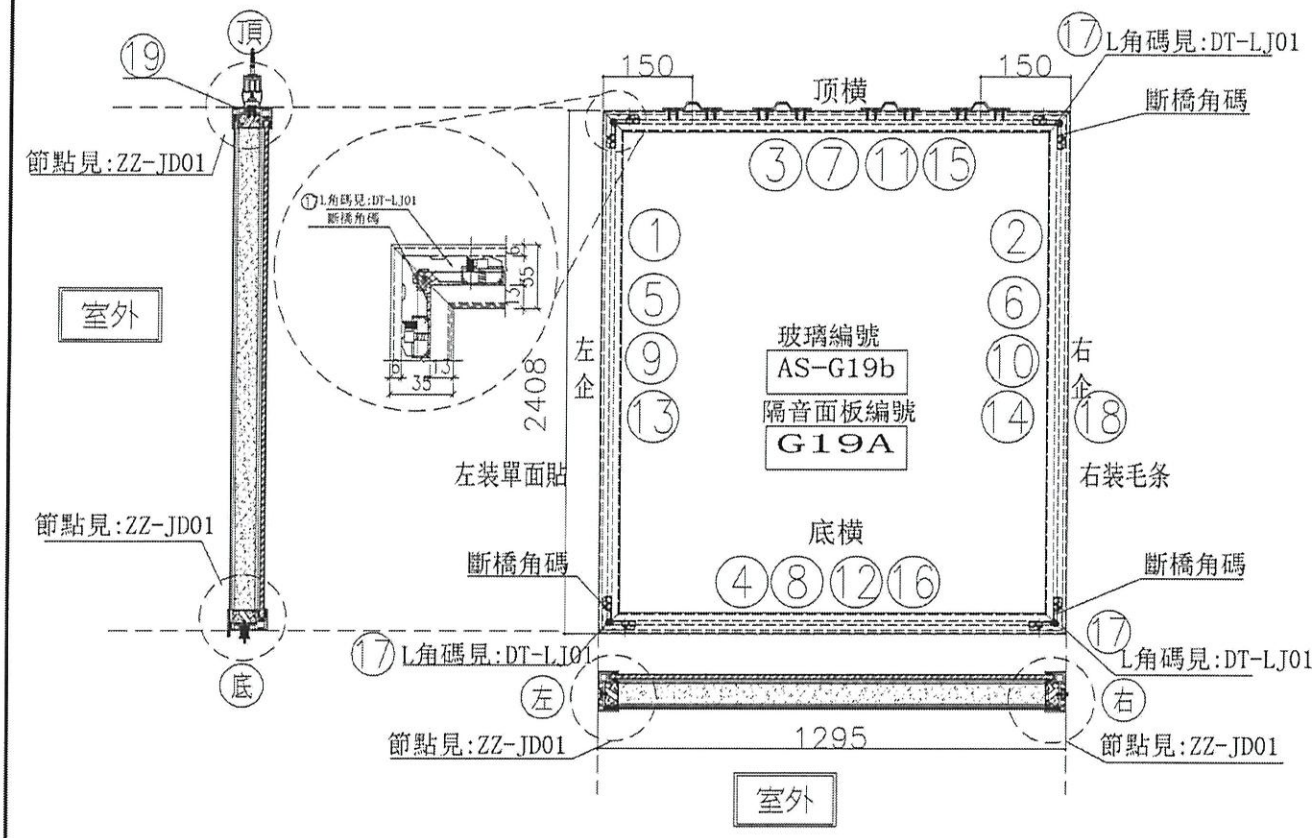

序號	模號	名稱	序號	長度	數量	物料編号
1	X85666	吊趟內框左企	直口	2402.0	1	DT-AL02-02
2	X85666	吊趟內框右企	直口	2402.0	1	DT-AL02-02
3	X85666	吊趟內框頂橫	直口	1289.0	1	DT-AL04-19
4	X85666	吊趟內框底橫	直口	1289.0	1	DT-AL06-19
5	X85665	吊趟外框左企	直口	2408.0	1	DT-AL01-02
6	X85665	吊趟外框右企	直口	2408.0	1	DT-AL01-02
7	X85665	吊趟外框頂橫	直口	1295.0	1	DT-AL03-19
8	X85665	吊趟外框底橫	直口	1295.0	1	DT-AL05-19
9		隔音板用U槽	直口	2372.0	1	DT-UC02-01
10		隔音板用U槽	直口	2372.0	1	DT-UC02-02
11		隔音板用U槽	直口	1280.0	1	DT-UC19-03
12		隔音板用U槽	直口	1280.0	1	DT-UC19-04
13		POMUTE(隔音內插板)	直口	2340.0	1	DT-CB02-01
14		POMUTE(隔音內插板)	直口	2340.0	1	DT-CB02-02
15		POMUTE(隔音內插板)	直口	1228.0	1	DT-CB19-03
16		POMUTE(隔音內插板)	直口	1228.0	1	DT-CB19-04
17	55X55X9角碼	L角碼加工圖	直口	11.5	4	DT-LJ01
18		毛條槽	直口	2408.0	1	DT-MT01-02
19	14X5鋁巴	(收吊輪)頂部熱巴	直口	98.0	4	DT-DB01

序號				
頂留				mm
底留				mm
企料底部開避位				mm
底橫料防水巴鋸去				mm
安裝扣碼				
安裝扣碼				
多點鎖芯型號:				
手柄型號:				
限位撐型號:				
T窗最大的開度:				
窗玉搭位數:				

門玉款	寬度(mm)	高度(mm)	寬幅	撐長

大圖版次		本圖版	
		日期	

窗号	宽度 (W)	高度 (H)	數量	樓層
T5-K(SD-G19a)	1295.0	2408.0	~~20~~ 20	~~6F-50F~~ 10-50F

圖號 T5-K(SD-G19a)

名稱	吊趟門玉組裝圖	制圖	吳禕瑜	2020.04.21	修改	
材料		復核			日期	
顏色		批准			圖號	T5-K(SD-G19a)

EG-DWG3

美特鋁質 有限公司
MIDI Aluminium Fabricator Ltd.

工程號	J-837	地盤	觀塘裕民坊

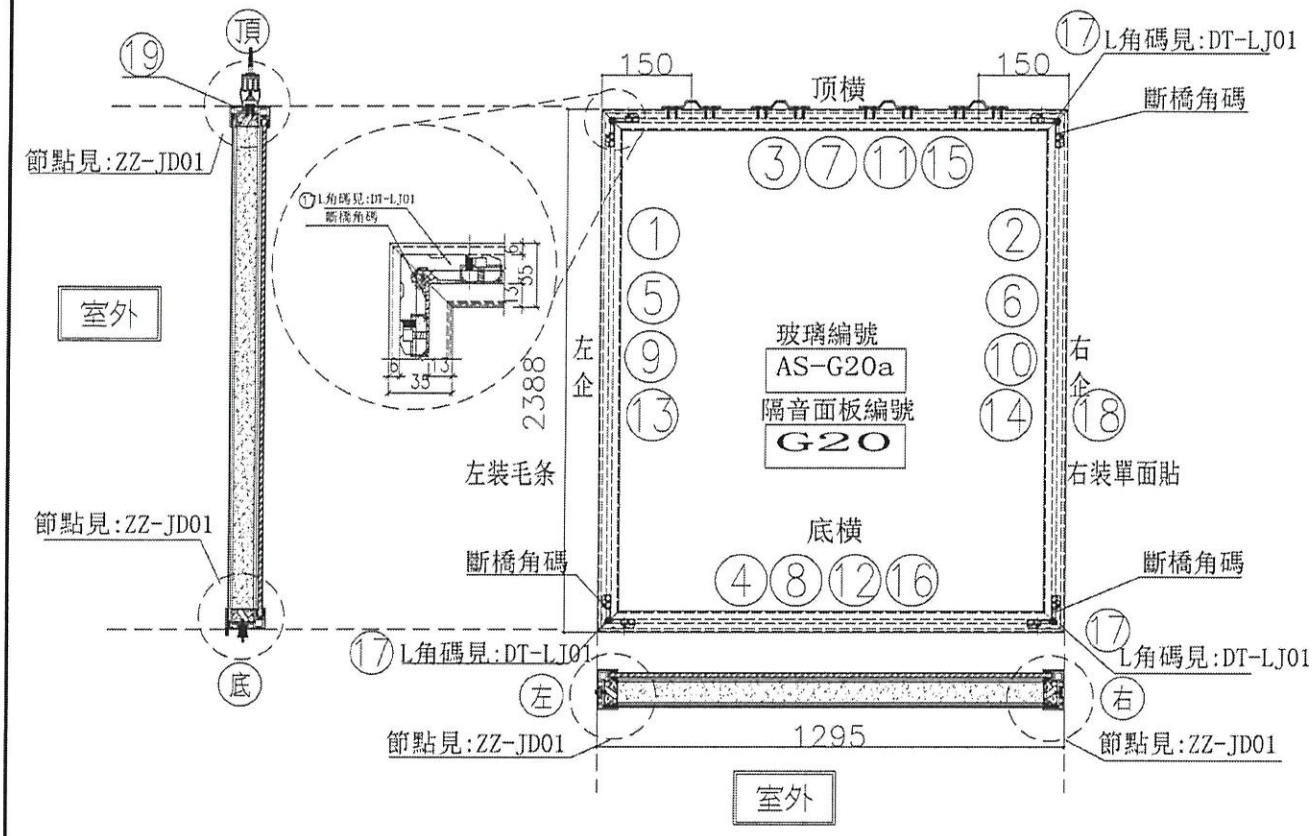

序號	模號	名稱	序號	長度	數量	物料編号
1	X85666	吊趟內框左企	直口	2382.0	1	DT-AL02-04
2	X85666	吊趟內框右企	直口	2382.0	1	DT-AL02-04
3	X85666	吊趟內框頂橫	直口	1289.0	1	DT-AL04-19
4	X85666	吊趟內框底橫	直口	1289.0	1	DT-AL06-19
5	X85665	吊趟外框左企	直口	2388.0	1	DT-AL01-04
6	X85665	吊趟外框右企	直口	2388.0	1	DT-AL01-04
7	X85665	吊趟外框頂橫	直口	1295.0	1	DT-AL03-19
8	X85665	吊趟外框底橫	直口	1295.0	1	DT-AL05-19
9		隔音板用U槽	直口	2352.0	1	DT-UC04-01
10		隔音板用U槽	直口	2352.0	1	DT-UC04-02
11		隔音板用U槽	直口	1280.0	1	DT-UC19-03
12		隔音板用U槽	直口	1280.0	1	DT-UC19-04
13		POMUTE(隔音內插板)	直口	2320.0	1	DT-CB04-01
14		POMUTE(隔音內插板)	直口	2320.0	1	DT-CB04-02
15		POMUTE(隔音內插板)	直口	1228.0	1	DT-CB19-03
16		POMUTE(隔音內插板)	直口	1228.0	1	DT-CB19-04
17	55X55X9角碼	L角碼加工圖	直口	11.5	4	DT-LJ01
18		毛條槽	直口	2388.0	1	DT-MT01-04
19	14X5鋁巴	（收吊輪）頂部墊巴	直口	98.0	4	DT-DB01

序號				
頂留				mm
底留				mm
企料底部開避位				mm
底橫料防水巴鋸去				mm
安裝扣碼				
安裝扣碼				
多點鎖芯型號：				
手柄型號：				
限位撐型號：				
T窗最大的開度：				
窗玉搭位數：				

門玉款	寬度(mm)	高度(mm)	雙/單	撐長

大圖版次		本圖版		
		日期		
窗号	宽度（W）	高度（H）	数量	樓層
T5-J(SD-G20)	1295.0	2388.0	~~18~~ 8	~~6F-50F~~ 6-30/F
			12	11-30/F

圖號 T5-J(SD-G20)

名稱	吊趟門玉組裝圖	制圖	吳禕瑜	2020.04.21	修改	
材料		復核			日期	
顏色		批准			圖號	T5-J(SD-G20)

EG-DWG3

美特鋁質 有限公司
MIDI Aluminium Fabricator Ltd.

工程號	J-837	地盤	觀塘裕民坊

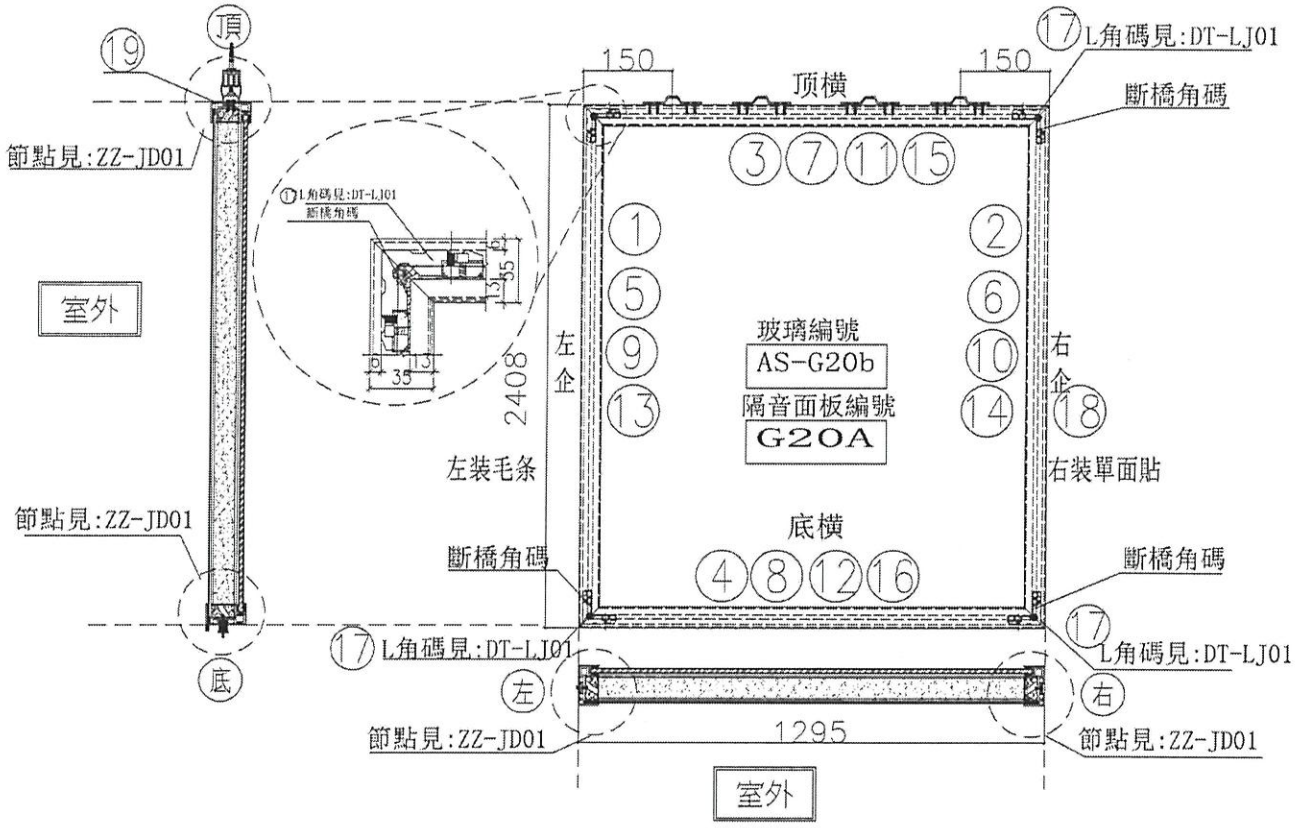

序號	模號	名稱	序號	長度	數量	物料編号
1	X85666	吊趟內框左企	直口	2402.0	1	DT-AL02-02
2	X85666	吊趟內框右企	直口	2402.0	1	DT-AL02-02
3	X85666	吊趟內框頂橫	直口	1289.0	1	DT-AL04-19
4	X85666	吊趟內框底橫	直口	1289.0	1	DT-AL06-19
5	X85665	吊趟外框左企	直口	2408.0	1	DT-AL01-02
6	X85665	吊趟外框右企	直口	2408.0	1	DT-AL01-02
7	X85665	吊趟外框頂橫	直口	1295.0	1	DT-AL03-19
8	X85665	吊趟外框底橫	直口	1295.0	1	DT-AL05-19
9		隔音板用U槽	直口	2372.0	1	DT-UC02-01
10		隔音板用U槽	直口	2372.0	1	DT-UC02-02
11		隔音板用U槽	直口	1280.0	1	DT-UC19-03
12		隔音板用U槽	直口	1280.0	1	DT-UC19-04
13		POMUTE(隔音內插板)	直口	2340.0	1	DT-CB02-01
14		POMUTE(隔音內插板)	直口	2340.0	1	DT-CB02-02
15		POMUTE(隔音內插板)	直口	1228.0	1	DT-CB19-03
16		POMUTE(隔音內插板)	直口	1228.0	1	DT-CB19-04
17	55X55X9角碼	L角碼加工圖	直口	11.5	4	DT-LJ01
18		毛條槽	直口	2408.0	1	DT-MT01-02
19	14X5鋁巴	（收吊輪）頂部墊巴	直口	98.0	4	DT-DB01

序號				
頂留				mm
底留				mm
企料底部開避位				mm
底橫料防水巴鋸去				mm
安裝扣碼				
安裝扣碼				
多點鎖芯型號：				
手柄型號：				
限位撐型號：				
T窗最大的開度：				
窗玉搭位數：				

門玉款	寬度(mm)	高度(mm)	雙/單	撐長

大圖版次		本圖版	
		日期	

窗号	宽度（W）	高度（H）	数量	楼層
T5-J(SD-G20a)	1295.0	2408.0	~~19~~ 5	~~6F-50F~~
			19	

6/2017
11-30/7

圖號 T5-J(SD-G20a)

名稱	吊趟門玉組裝圖	制圖	吳禕瑜	2020.04.21	修改	
材料		復核			日期	
顏色		批准			圖號	T5-J(SD-G20a)

EG-DWG3

美特鋁質 有限公司
MIDI Aluminium Fabricator Ltd.

工程號	J-837	地盤	觀塘裕民坊

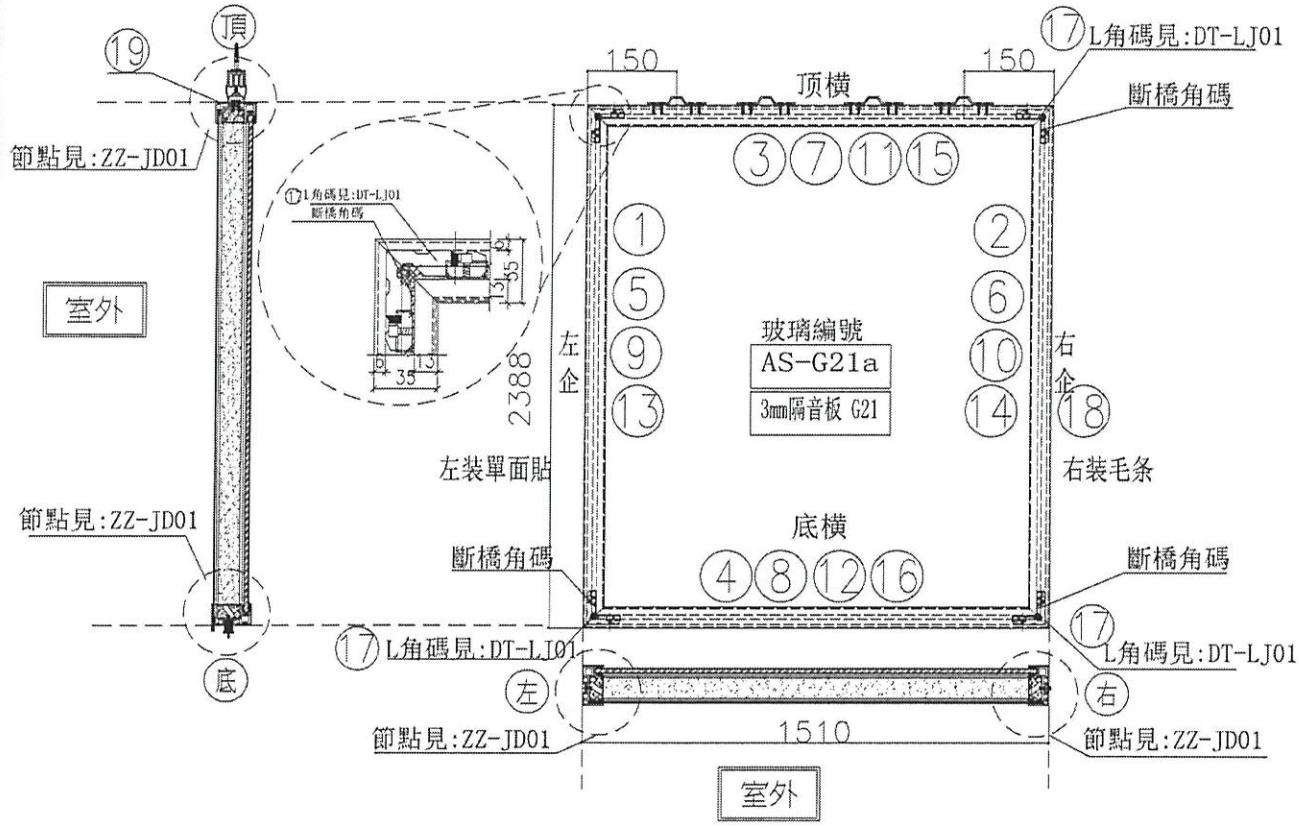

序號	模號	名稱	序號	長度	數量	物料編号
1	X85666	吊趟內框左企	直口	2382.0	1	DT-AL02-04
2	X85666	吊趟內框右企	直口	2382.0	1	DT-AL02-04
3	X85666	吊趟內框頂橫	直口	1504.0	1	DT-AL04-21
4	X85666	吊趟內框底橫	直口	1504.0	1	DT-AL06-21
5	X85665	吊趟外框左企	直口	2388.0	1	DT-AL01-04
6	X85665	吊趟外框右企	直口	2388.0	1	DT-AL01-04
7	X85665	吊趟外框頂橫	直口	1510.0	1	DT-AL03-21
8	X85665	吊趟外框底橫	直口	1510.0	1	DT-AL05-21
9						
10						
11						
12						
13		POMUTE(隔音內插板)	直口	2320.0	1	DT-CB04-01
14		POMUTE(隔音內插板)	直口	2320.0	1	DT-CB04-02
15		POMUTE(隔音內插板)	直口	1443.0	1	DT-CB21-03
16		POMUTE(隔音內插板)	直口	1443.0	1	DT-CB21-04
17	55X55X9角碼	L角碼加工圖	直口	11.5	4	DT-LJ01
18		毛條槽	直口	2388.0	1	DT-MT01-04
19	14X5鋁巴	(收吊輪)頂部墊巴	直口	98.0	4	DT-DB01

序號				
頂留				mm
底留				mm
企料底部開避位				mm
底橫料防水巴鋸去				mm
安裝扣碼				
安裝扣碼				
多點鎖芯型號：				
手柄型號：				
限位撐型號：				
T窗最大的開度：				
窗玉搭位數：				

門玉款	寬度(mm)	高度(mm)	隻/幅	撐長

大圖版次		本圖版	
		日期	

窗号	宽度（W）	高度（H）	数量	楼層
T5-J(SD-G21)	1510.0	2388.0	~~17~~ ~~8~~ 9	6F-50F

6-2017
11-5017

圖號 T5-J(SD-G21)

名稱	吊趟門玉組裝圖	制圖	吳禕瑜	~~2020.04~~.21	修改			
材料		復核			日期			
顏色		批准			圖號	T5-J(SD-G21)		

EG-DWG3

美特鋁質 有限公司
MIDI Aluminium Fabricator Ltd.

工程號	J-837	地盤	觀塘裕民坊

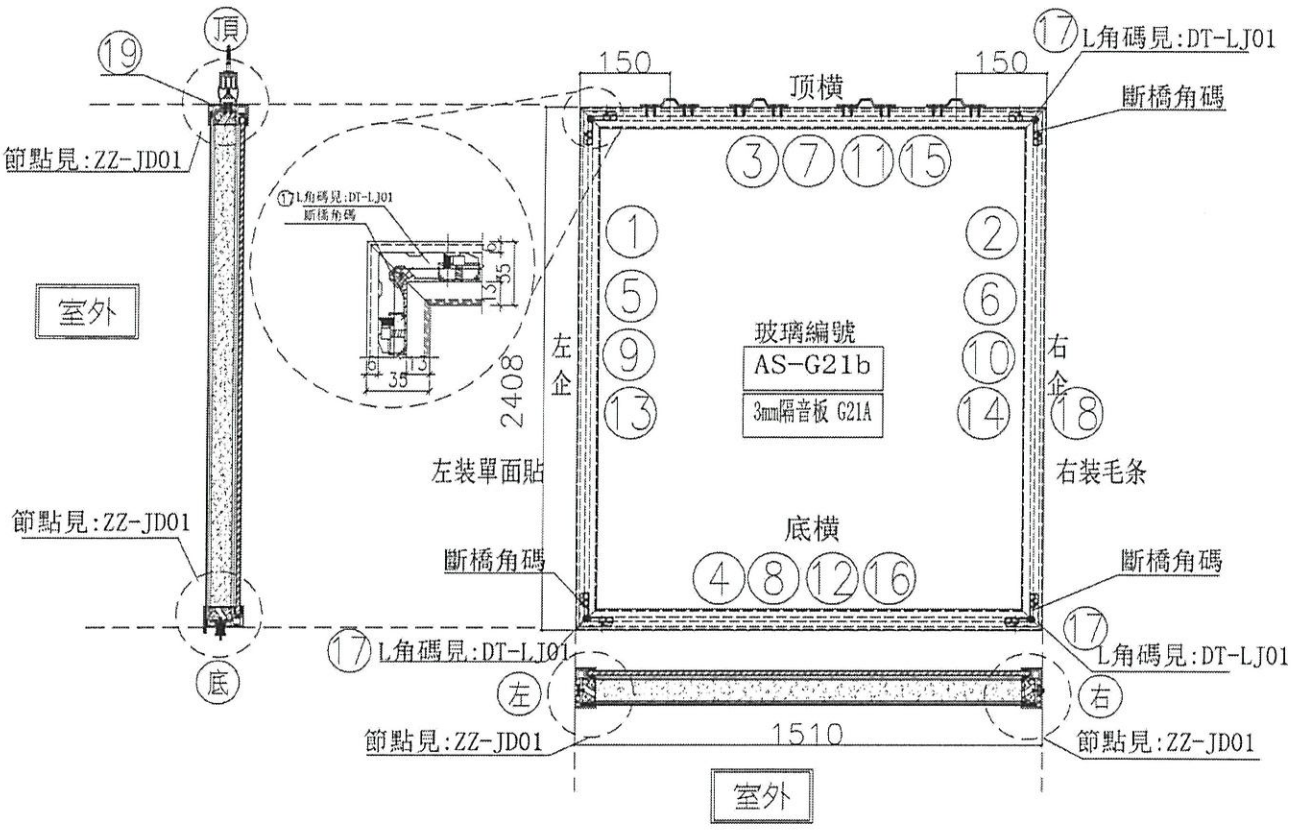

序號	模號	名稱	序號	長度	數量	物料編号
1	X85666	吊趟內框左企	直口	2402.0	1	DT-AL02-02
2	X85666	吊趟內框右企	直口	2402.0	1	DT-AL02-02
3	X85666	吊趟內框頂橫	直口	1504.0	1	DT-AL04-21
4	X85666	吊趟內框底橫	直口	1504.0	1	DT-AL06-21
5	X85665	吊趟外框左企	直口	2408.0	1	DT-AL01-02
6	X85665	吊趟外框右企	直口	2408.0	1	DT-AL01-02
7	X85665	吊趟外框頂橫	直口	1510.0	1	DT-AL03-21
8	X85665	吊趟外框底橫	直口	1510.0	1	DT-AL05-21
9						
10						
11						
12						
13		POMUTE(隔音內插板)	直口	2340.0	1	DT-CB02-01
14		POMUTE(隔音內插板)	直口	2340.0	1	DT-CB02-02
15		POMUTE(隔音內插板)	直口	1443.0	1	DT-CB21-03
16		POMUTE(隔音內插板)	直口	1443.0	1	DT-CB21-04
17	55X55X9角碼	L角碼加工圖	直口	11.5	4	DT-LJ01
18		毛條槽	直口	2408.0	1	DT-MT01-02
19	14X5鋁巴	（收吊輪）頂部墊巴	直口	98.0	4	DT-DB01

序號				
頂留				mm
底留				mm
企料底部開避位				mm
底橫料防水巴鋸去				mm
安裝扣碼				
安裝扣碼				
多點鎖芯型號：				
手柄型號：				
限位撐型號：				
T窗最大的開度：				
窗玉搭位數：				

門玉款	寬度(mm)	高度(mm)	隻/幅	撐長

大圖版次		本圖版	
		日期	

窗号	宽度（W）	高度（H）	数量	楼层
T5-J(SD-G21a)	1510.0	2408.0	20 ~~25~~	6F-50F
			22	

6 2017
11-50/F

圖號 T5-J(SD-G21a)

名稱	吊趟門玉組裝圖	制圖	吳禕瑜	2020.04.21	修改	
材料		復核			日期	
顏色		批准			圖號	T5-J(SD-G21a)

EG-DWG3

美特鋁質 有限公司
MIDI Aluminium Fabricator Ltd.

工程號	J-837	地盤	觀塘裕民坊

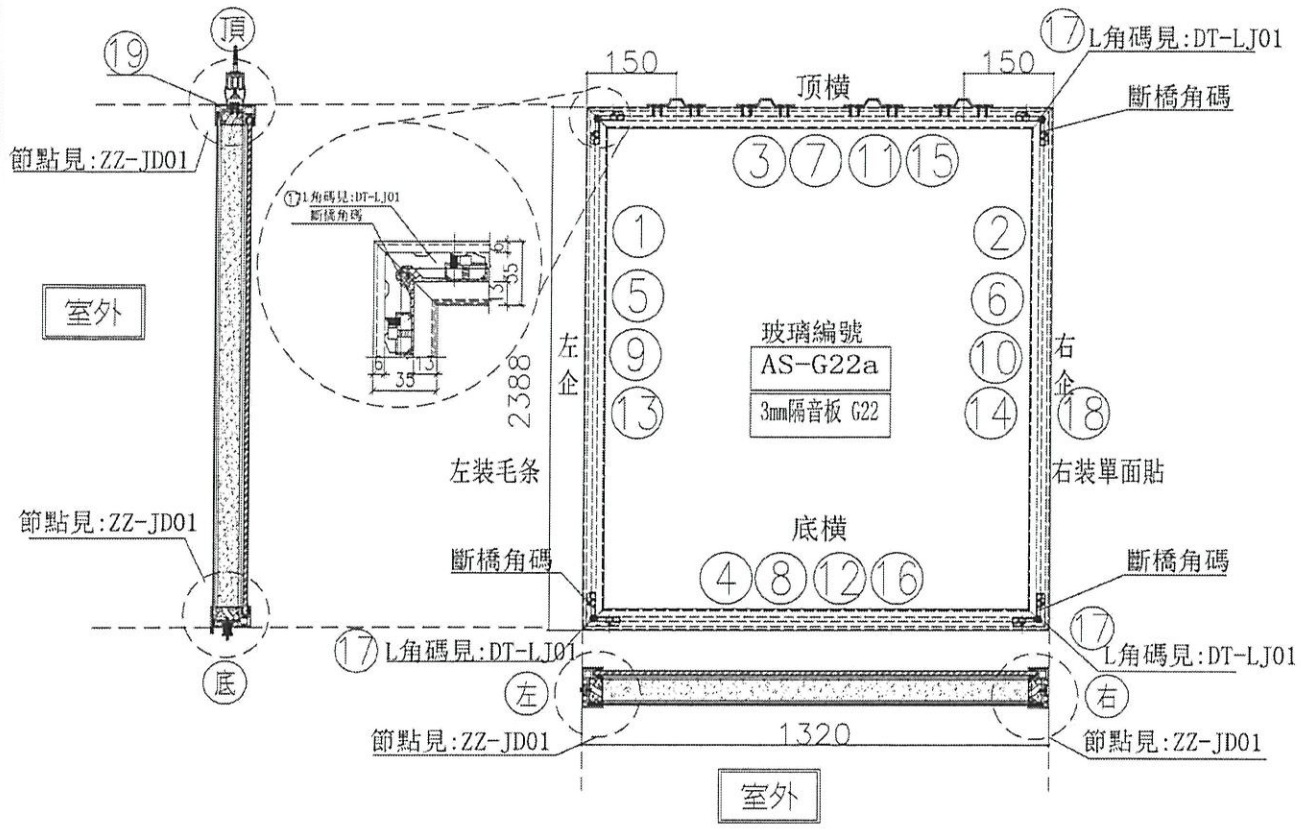

序號	模號	名稱	序號	長度	數量	物料編号
1	X85666	吊趟內框左企	直口	2382.0	1	DT-AL02-04
2	X85666	吊趟內框右企	直口	2382.0	1	DT-AL02-04
3	X85666	吊趟內框頂橫	直口	1314.0	1	DT-AL04-07
4	X85666	吊趟內框底橫	直口	1314.0	1	DT-AL06-07
5	X85665	吊趟外框左企	直口	2388.0	1	DT-AL01-04
6	X85665	吊趟外框右企	直口	2388.0	1	DT-AL01-04
7	X85665	吊趟外框頂橫	直口	1320.0	1	DT-AL03-07
8	X85665	吊趟外框底橫	直口	1320.0	1	DT-AL05-07
9						
10						
11						
12						
13		POMUTE(隔音內插板)	直口	2320.0	1	DT-CB04-01
14		POMUTE(隔音內插板)	直口	2320.0	1	DT-CB04-02
15		POMUTE(隔音內插板)	直口	1253.0	1	DT-CB07-03
16		POMUTE(隔音內插板)	直口	1253.0	1	DT-CB07-04
17	55X55X9角碼	L角碼加工圖	直口	11.5	4	DT-LJ01
18		毛條槽	直口	2388.0	1	DT-MT01-04
19	14X5鋁巴	(收吊輪)頂部墊巴	直口	98.0	4	DT-DB01

序號				
頂留				mm
底留				mm
企料底部開避位				mm
底橫料防水巴鋸去				mm
安裝扣碼				
安裝扣碼				
多點鎖芯型號：				
手柄型號：				
限位撐型號：				
T窗最大的開度：				
窗玉搭位數：				

門玉款	寬度(mm)	高度(mm)	隻/幅	撐長

大圖版次		本圖版		
		日期		
窗号	**宽度 (W)**	**高度 (H)**	**数量**	**樓層**
T5-L(SD-G22)	1320.0	2388.0	~~11~~ 18	~~6F<50F~~ 6-10/F
				10-50/F
圖號	T5-L(SD-G22)			

名稱	吊趟門玉組裝圖	制圖	吳禕瑜	~~2020.04.21~~	修改			
材料		復核			日期			
顏色		批准			圖號	T5-L(SD-G22)		

EG-DWG3

美特鋁質 有限公司
MIDI Aluminium Fabricator Ltd.

工程號	J-837	地盤	觀塘裕民坊

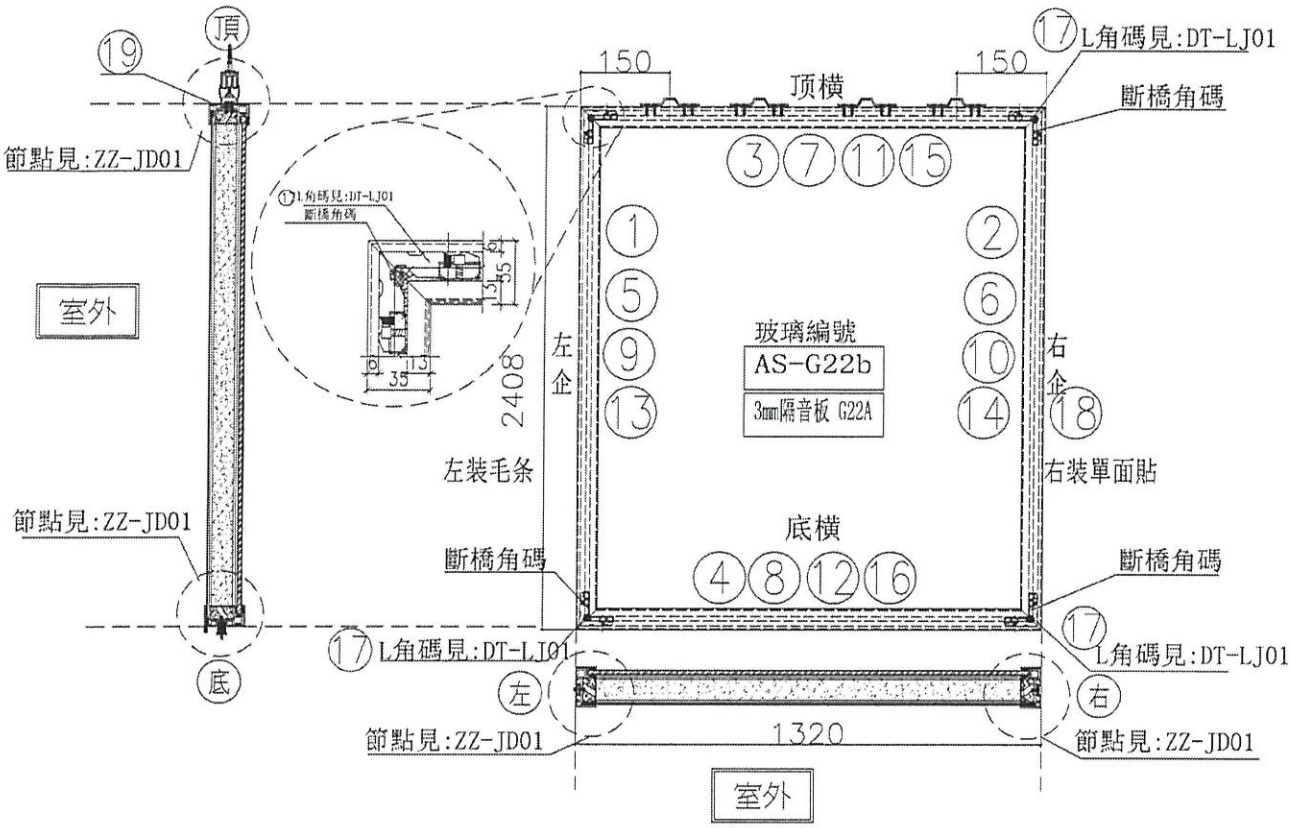

序號	模號	名稱	序號	長度	數量	物料編号
1	X85666	吊趟內框左企	直口	2402.0	1	DT-AL02-02
2	X85666	吊趟內框右企	直口	2402.0	1	DT-AL02-02
3	X85666	吊趟內框頂橫	直口	1314.0	1	DT-AL04-07
4	X85666	吊趟內框底橫	直口	1314.0	1	DT-AL06-07
5	X85665	吊趟外框左企	直口	2408.0	1	DT-AL01-02
6	X85665	吊趟外框右企	直口	2408.0	1	DT-AL01-02
7	X85665	吊趟外框頂橫	直口	1320.0	1	DT-AL03-07
8	X85665	吊趟外框底橫	直口	1320.0	1	DT-AL05-07
9						
10						
11						
12						
13		POMUTE(隔音內插板)	直口	2340.0	1	DT-CB02-01
14		POMUTE(隔音內插板)	直口	2340.0	1	DT-CB02-02
15		POMUTE(隔音內插板)	直口	1253.0	1	DT-CB07-03
16		POMUTE(隔音內插板)	直口	1253.0	1	DT-CB07-04
17	55X55X9角碼	L角碼加工圖	直口	11.5	4	DT-LJ01
18		毛條槽	直口	2408.0	1	DT-MT01-02
19	14X5鋁巴	(收吊輪)頂部墊巴	直口	98.0	4	DT-DB01

序號				
頂留				mm
底留				mm
企料底部開避位				mm
底橫料防水巴鋸去				mm
安裝扣碼				
安裝扣碼				
多點鎖芯型號：				
手柄型號：				
限位撐型號：				
T窗最大的開度：				
窗玉搭位數：				

門玉款	寬度(mm)	高度(mm)	斐幅	撐長

大圖版次		本圖版	
		日期	

窗号	宽度 (W)	高度 (H)	數量	樓層
T5-L(SD-G22a)	1320.0	2408.0	~~26~~ 16	~~6F-50F~~ 6-20F 10-50F

圖號 T5-L(SD-G22a)

名稱	吊趟門玉組裝圖	制圖	吳禕瑜	2020.04.21	修改			
材料		復核			日期			
顏色		批准			圖號	T5-L(SD-G22a)		

EG-DWG3

美特鋁質 有限公司
MIDI Aluminium Fabricator Ltd.

工程號	J-837	地盤	觀塘裕民坊

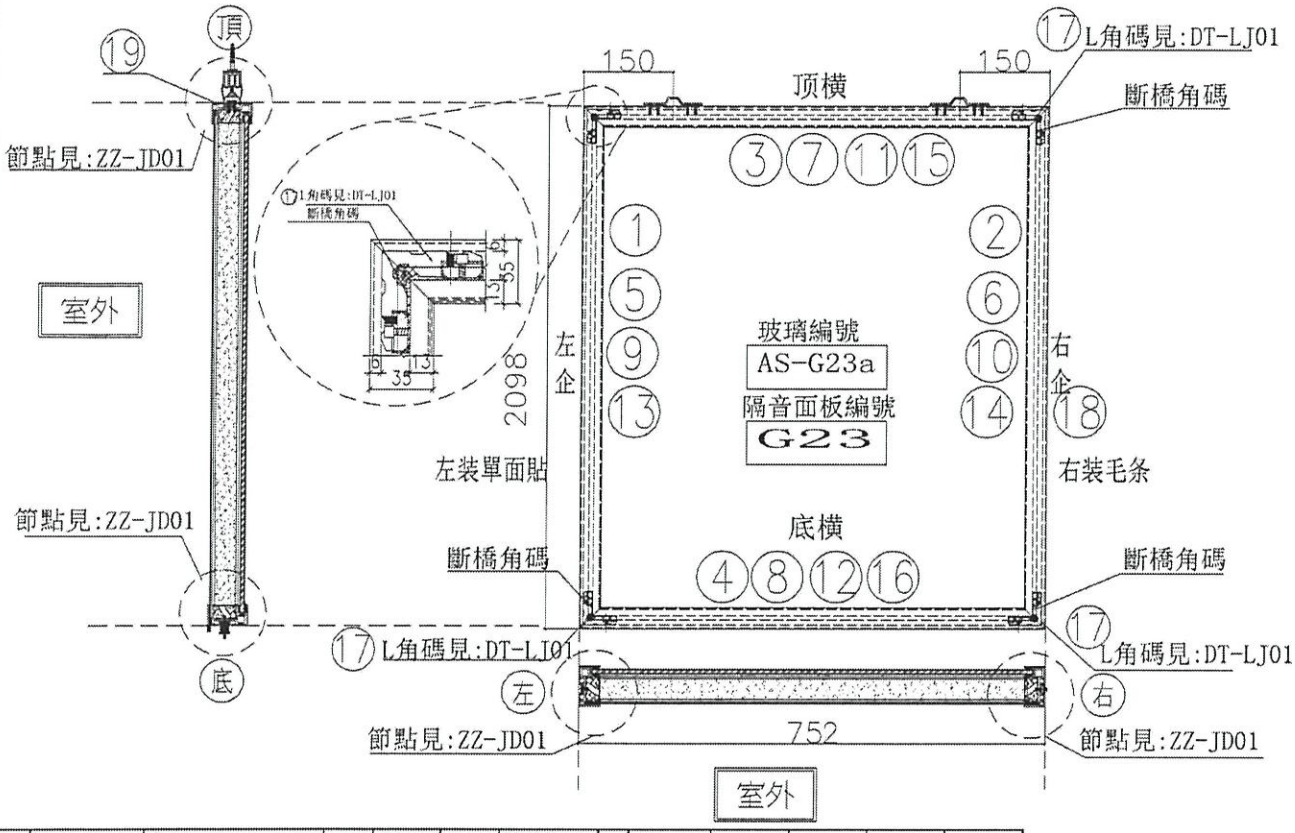

序號	模號	名稱	序號	長度	數量	物料編号
1	X85666	吊趟內框左企	直口	2092.0	1	DT-AL02-03
2	X85666	吊趟內框右企	直口	2092.0	1	DT-AL02-03
3	X85666	吊趟內框頂橫	直口	746.0	1	DT-AL04-02
4	X85666	吊趟內框底橫	直口	746.0	1	DT-AL06-02
5	X85665	吊趟外框左企	直口	2098.0	1	DT-AL01-03
6	X85665	吊趟外框右企	直口	2098.0	1	DT-AL01-03
7	X85665	吊趟外框頂橫	直口	752.0	1	DT-AL03-02
8	X85665	吊趟外框底橫	直口	752.0	1	DT-AL05-02
9		隔音板用U槽	直口	2062.0	1	DT-UC03-01
10		隔音板用U槽	直口	2062.0	1	DT-UC03-02
11		隔音板用U槽	直口	737.0	1	DT-UC02-03
12		隔音板用U槽	直口	737.0	1	DT-UC02-04
13		POMUTE(隔音內插板)	直口	2030.0	1	DT-CB03-01
14		POMUTE(隔音內插板)	直口	2030.0	1	DT-CB03-02
15		POMUTE(隔音內插板)	直口	685.0	1	DT-CB02-03
16		POMUTE(隔音內插板)	直口	685.0	1	DT-CB02-04
17	55X55X9角碼	L角碼加工圖	直口	11.5	4	DT-LJ01
18		毛條槽	直口	2098.0	1	DT-MT01-03
19	14X5鋁巴	(收吊輪)頂部墊巴	直口	98.0	2	DT-DB01

序號				
頂留				mm
底留				mm
企料底部開避位				mm
底橫料防水巴鋸去				mm
安裝扣碼				
安裝扣碼				
多點鎖芯型號:				
手柄型號:				
限位撐型號:				
T窗最大的開度:				
窗玉搭位數:				

門玉款	寬度(mm)	高度(mm)	隻/幅	撐長

大開版次		本圖版	
		日期	

窗号	宽度 (W)	高度 (H)	數量	樓層
T5-L(SD-G23)	752.0	2098.0	6 ~~8~~ 22	~~6F-50F~~ 10-50F.

圖號	T5-L(SD-G23)

名稱	吊趟門玉組裝圖	制圖	吳禕瑜	2020.04.21	修改	
材料		復核			日期	
顏色		批准			圖號	T5-L(SD-G23)

EG-DWG3

美特鋁質 有限公司
MIDI Aluminium Fabricator Ltd.

工程號	J-837	地盤	觀塘裕民坊

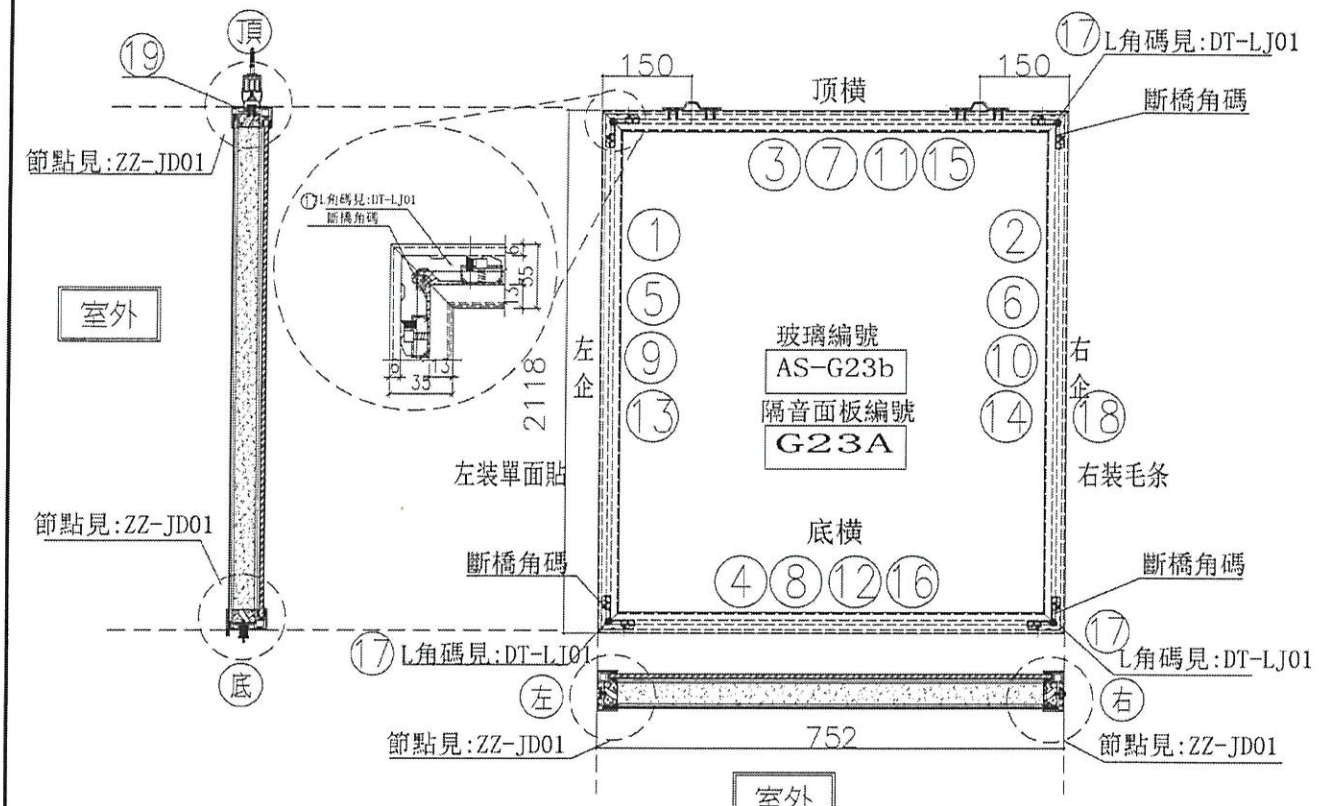

序號	模號	名稱	序號	長度	數量	物料編号
1	X85666	吊趟內框左企	直口	2112.0	1	DT-AL02-01
2	X85666	吊趟內框右企	直口	2112.0	1	DT-AL02-01
3	X85666	吊趟內框頂橫	直口	746.0	1	DT-AL04-02
4	X85666	吊趟內框底橫	直口	746.0	1	DT-AL06-02
5	X85665	吊趟外框左企	直口	2118.0	1	DT-AL01-01
6	X85665	吊趟外框右企	直口	2118.0	1	DT-AL01-01
7	X85665	吊趟外框頂橫	直口	752.0	1	DT-AL03-02
8	X85665	吊趟外框底橫	直口	752.0	1	DT-AL05-02
9		隔音板用U槽	直口	2082.0	1	DT-UC01-01
10		隔音板用U槽	直口	2082.0	1	DT-UC01-02
11		隔音板用U槽	直口	737.0	1	DT-UC02-03
12		隔音板用U槽	直口	737.0	1	DT-UC02-04
13		POMUTE(隔音內插板)	直口	2050.0	1	DT-CB01-01
14		POMUTE(隔音內插板)	直口	2050.0	1	DT-CB01-02
15		POMUTE(隔音內插板)	直口	685.0	1	DT-CB02-03
16		POMUTE(隔音內插板)	直口	685.0	1	DT-CB02-04
17	55X55X9角碼	L角碼加工圖	直口	11.5	4	DT-LJ01
18		毛條槽	直口	2118.0	1	DT-MT01-01
19	14X5鋁巴	(收吊輪)頂部墊巴	直口	98.0	2	DT-DB01

序號				
頂留				mm
底留				mm
企料底部開避位				mm
底橫料防水巴鋸去				mm
安裝扣碼				
安裝扣碼				
多點鎖芯型號：				
手柄型號：				
限位撐型號：				
T窗最大的開度：				
齒玉搭位數：				

門玉款	寬度(mm)	高度(mm)	隻/幅	撐長

大圖版次		本圖版	
		日期	

窗号	寬度 (W)	高度 (H)	數量	樓層
T5-L(SD-G23a)	752.0	2118.0	~~31~~ 15	~~6F-50F~~
			12	

6-2017
10-5917

圖號	T5-L(SD-G23a)

名稱	吊趟門玉組裝圖	制圖	吳禕瑜	2020.04.21	修改	
材料		復核			日期	
顏色		批准			圖號	T5-L(SD-G23a)

EG-DWG3

美特鋁質 有限公司
MIDI Aluminium Fabricator Ltd.

工程號	J-837	地盤	觀塘裕民坊

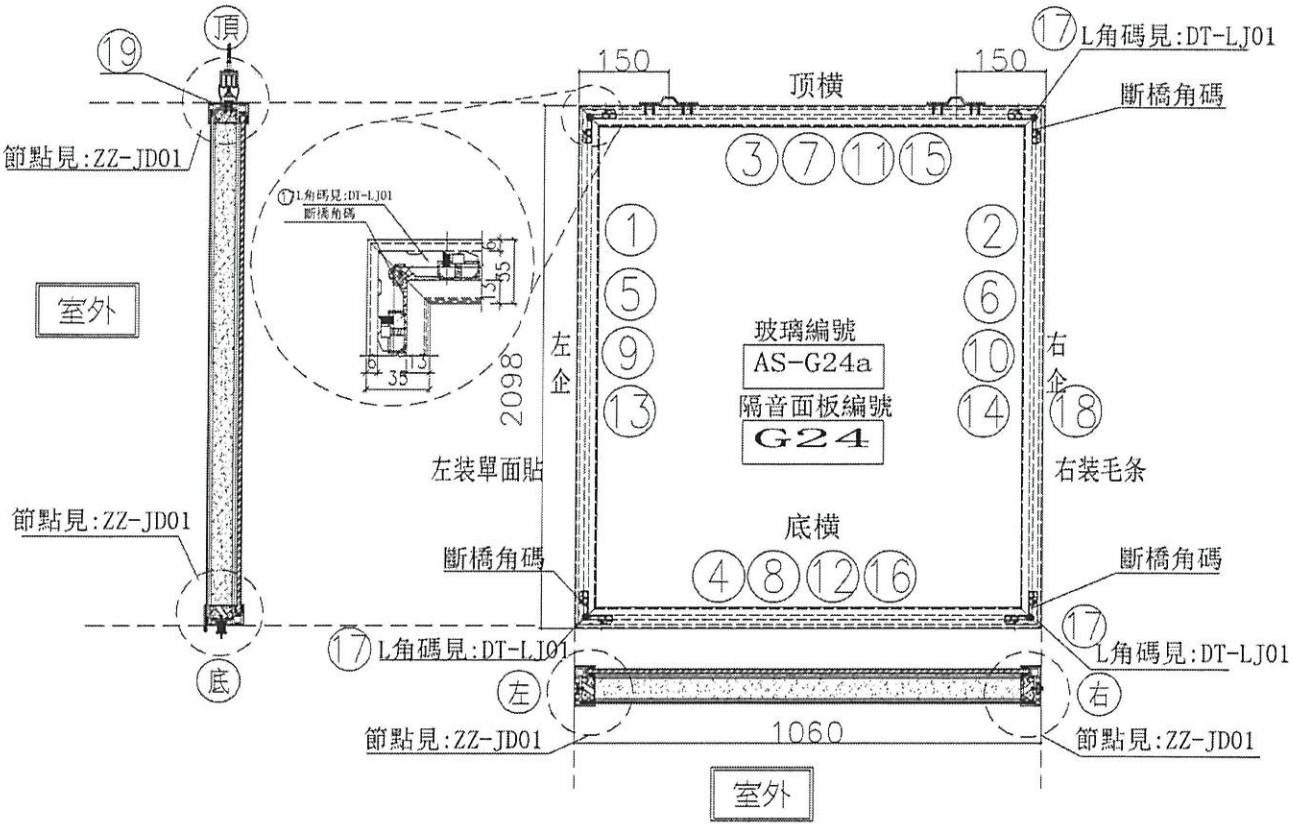

序號	模號	名稱	序號	長度	數量	物料編号
1	X85666	吊趟內框左企	直口	2092.0	1	DT-AL02-03
2	X85666	吊趟內框右企	直口	2092.0	1	DT-AL02-03
3	X85666	吊趟內框頂橫	直口	1054.0	1	DT-AL04-24
4	X85666	吊趟內框底橫	直口	1054.0	1	DT-AL06-24
5	X85665	吊趟外框左企	直口	2098.0	1	DT-AL01-03
6	X85665	吊趟外框右企	直口	2098.0	1	DT-AL01-03
7	X85665	吊趟外框頂橫	直口	1060.0	1	DT-AL03-24
8	X85665	吊趟外框底橫	直口	1060.0	1	DT-AL05-24
9		隔音板用U槽	直口	2062.0	1	DT-UC03-01
10		隔音板用U槽	直口	2062.0	1	DT-UC03-02
11		隔音板用U槽	直口	1045.0	1	DT-UC24-03
12		隔音板用U槽	直口	1045.0	1	DT-UC24-04
13		POMUTE(隔音內插板)	直口	2030.0	1	DT-CB03-01
14		POMUTE(隔音內插板)	直口	2030.0	1	DT-CB03-02
15		POMUTE(隔音內插板)	直口	993.0	1	DT-CB24-03
16		POMUTE(隔音內插板)	直口	993.0	1	DT-CB24-04
17	55X55X9角碼	L角碼加工圖	直口	11.5	4	DT-LJ01
18		毛條槽	直口	2098.0	1	DT-MT01-03
19	14X5鋁巴	（收吊輪）頂部墊巴	直口	98.0	2	DT-DB01

序號				
頂留				mm
底留				mm
企料底部開避位				mm
底橫料防水巴鋸去				mm
安裝扣碼				
安裝扣碼				
多點鎖芯型號：				
手柄型號：				
限位撐型號：				
T窗最大的關度：				
窗玉搭位數：				

門玉款	寬度(mm)	高度(mm)	隻/幅	搭長

大圖版次		本圖版	
		日期	

窗号	宽度（W）	高度（H）	數量	樓層
T5-L(SD-G24)	1060.0	2098.0	7 ~~2~~	6F~50F
			22	

6-20件
10-50件

圖號 T5-L(SD-G24)

名稱	吊趟門玉組裝圖	制圖	吳緯瑜	2020.04.21	修改	
材料		復核			日期	
顏色		批准			圖號	T5-L(SD-G24)

EG-DWG3

美特鋁質 有限公司
MIDI Aluminium Fabricator Ltd.

工程號	J-837	地盤	觀塘裕民坊

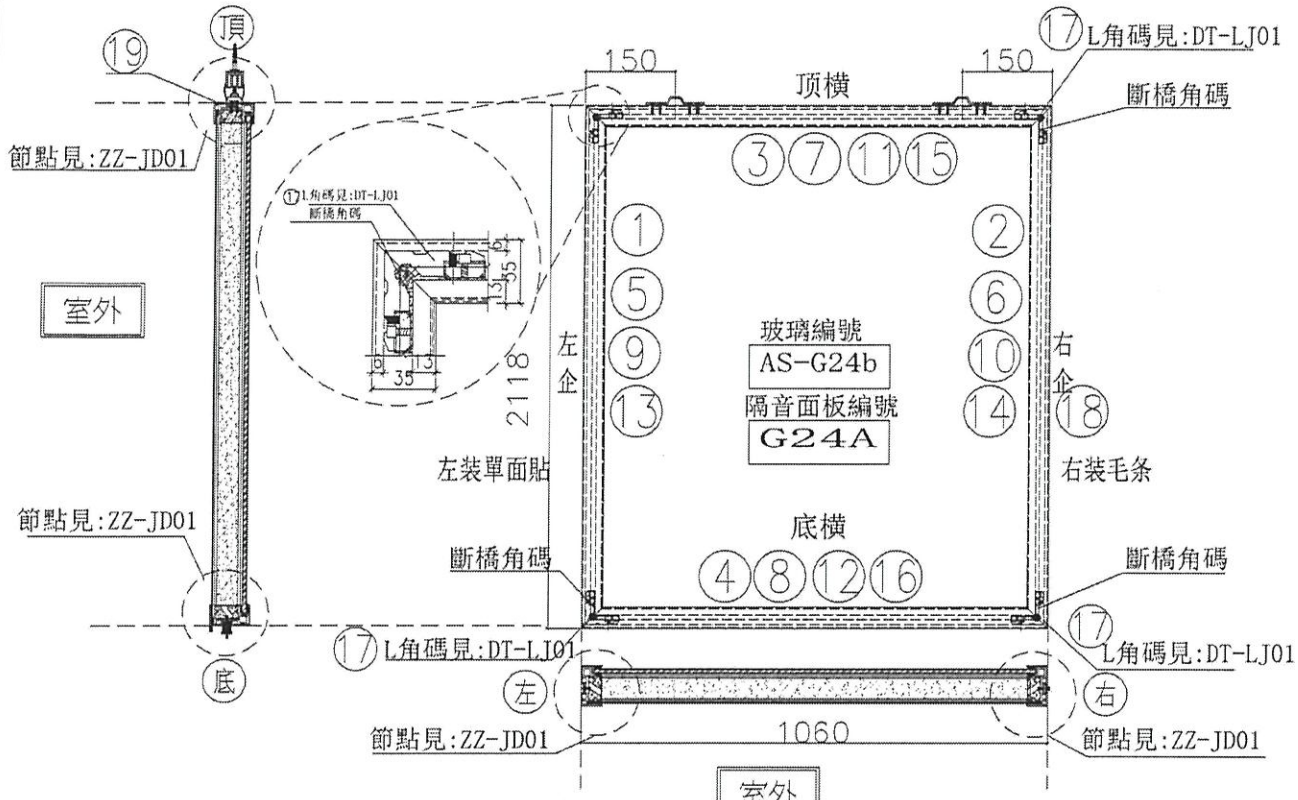

序號	模號	名稱	序號	長度	數量	物料編号
1	X85666	吊趟內框左企	直口	2112.0	1	DT-AL02-01
2	X85666	吊趟內框右企	直口	2112.0	1	DT-AL02-01
3	X85666	吊趟內框頂橫	直口	1054.0	1	DT-AL04-24
4	X85666	吊趟內框底橫	直口	1054.0	1	DT-AL06-24
5	X85665	吊趟外框左企	直口	2118.0	1	DT-AL01-01
6	X85665	吊趟外框右企	直口	2118.0	1	DT-AL01-01
7	X85665	吊趟外框頂橫	直口	1060.0	1	DT-AL03-24
8	X85665	吊趟外框底橫	直口	1060.0	1	DT-AL05-24
9		隔音板用U槽	直口	2082.0	1	DT-UC01-01
10		隔音板用U槽	直口	2082.0	1	DT-UC01-02
11		隔音板用U槽	直口	1045.0	1	DT-UC24-03
12		隔音板用U槽	直口	1045.0	1	DT-UC24-04
13		POMUTE(隔音內插板)	直口	2050.0	1	DT-CB01-01
14		POMUTE(隔音內插板)	直口	2050.0	1	DT-CB01-02
15		POMUTE(隔音內插板)	直口	993.0	1	DT-CB24-03
16		POMUTE(隔音內插板)	直口	993.0	1	DT-CB24-04
17	55X55X9角碼	L角碼加工圖	直口	11.5	4	DT-LJ01
18		毛條槽	直口	2118.0	1	DT-MT01-01
19	14X5鋁巴	（收吊輪）頂部墊巴	直口	98.0	2	DT-DB01

序號				
頂留				mm
底留				mm
企料底部開避位				mm
底橫料防水巴鋸去				mm
安裝扣碼				
安裝扣碼				
多點鎖芯型號：				
手柄型號：				
限位撐型號：				
T窗最大的開度：				
窗玉搭位數：				

門玉款	寬度(mm)	高度(mm)	隻/幅	撐長

大圖版次		本圖版	
		日期	

窗号	宽度（W）	高度（H）	數量	樓層
T5-L(SD-G24a)	1060.0	2118.0	~~30~~ 29	~~6F-50F~~ 6-20/F
			12	10-30/F
			~~22~~	

圖號 T5-L(SD-G24a)

名稱	吊趟門玉組裝圖	制圖	吳禕瑜	2020.04.21	修改	
材料		復核			日期	
顏色		批准			圖號	T5-L(SD-G24a)

EG-DWG3

美特鋁質 有限公司
MIDI Aluminium Fabricator Ltd.

工程號	J-837	地盤	觀塘裕民坊

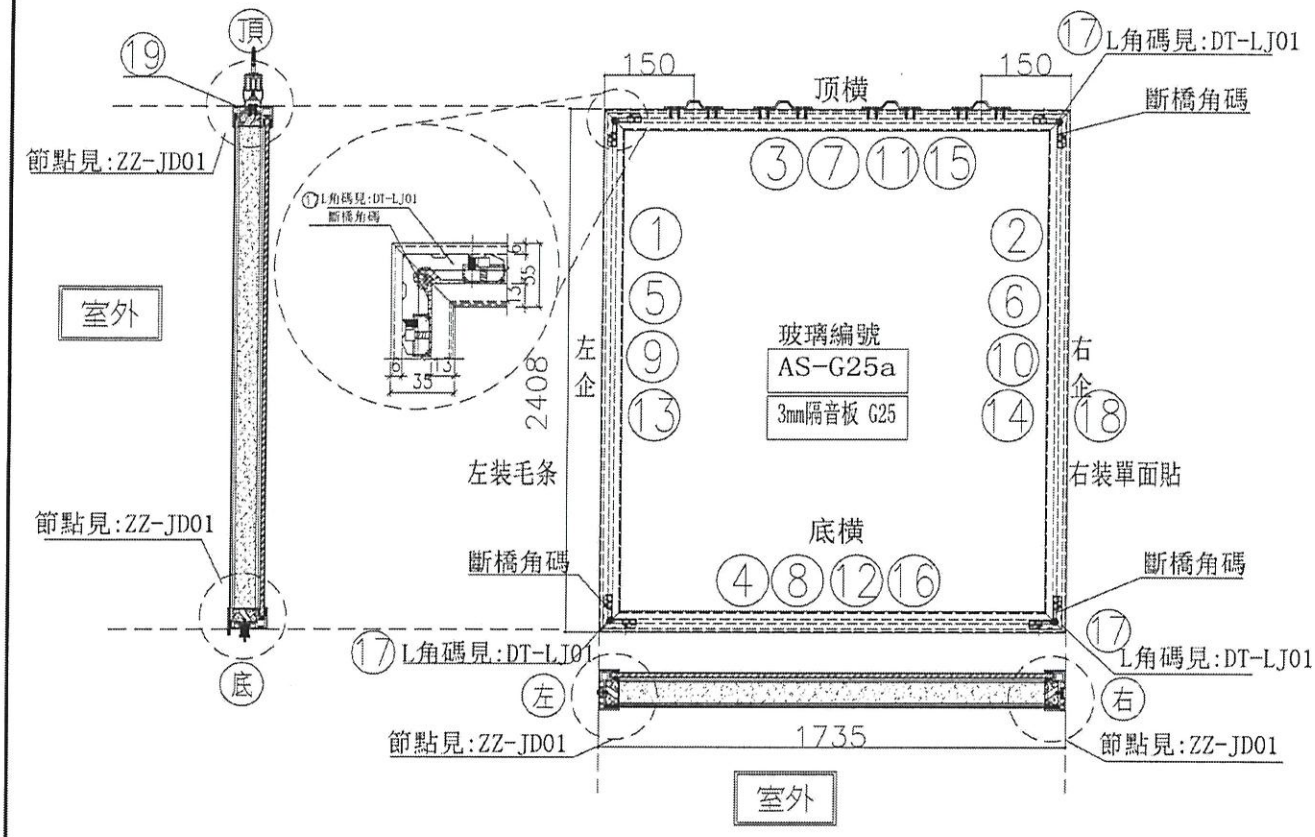

序號	模號	名稱	序號	長度	數量	物料編号
1	X85666	吊趟內框左企	直口	2402.0	1	DT-AL02-02
2	X85666	吊趟內框右企	直口	2402.0	1	DT-AL02-02
3	X85666	吊趟內框頂橫	直口	1729.0	1	DT-AL04-25
4	X85666	吊趟內框底橫	直口	1729.0	1	DT-AL06-25
5	X85665	吊趟外框左企	直口	2408.0	1	DT-AL01-02
6	X85665	吊趟外框右企	直口	2408.0	1	DT-AL01-02
7	X85665	吊趟外框頂橫	直口	1735.0	1	DT-AL03-25
8	X85665	吊趟外框底橫	直口	1735.0	1	DT-AL05-25
9						
10						
11						
12						
13		POMUTE(隔音內插板)	直口	2340.0	1	DT-CB02-01
14		POMUTE(隔音內插板)	直口	2340.0	1	DT-CB02-02
15		POMUTE(隔音內插板)	直口	1668.0	1	DT-CB25-03
16		POMUTE(隔音內插板)	直口	1668.0	1	DT-CB25-04
17	55X55X9角碼	L角碼加工圖	直口	11.5	4	DT-LJ01
18		毛條槽	直口	2408.0	1	DT-MT01-02
19	14X5鋁巴	（收吊輪）頂部墊巴	直口	98.0	4	DT-DB01

序號				
頂留				mm
底留				mm
企料底部開避位				mm
底橫料防水巴鋸去				mm
安裝扣碼				
安裝扣碼				
多點鎖芯型號：				
手柄型號：				
限位撐型號：				
T窗最大的開度：				
窗玉搭位數：				

門玉款	寬度(mm)	高度(mm)	隻/幅	撐長

大圖版次		本圖版	
		日期	

窗号	宽度（W）	高度（H）	数量	楼層
T5-L(SD-G25)	1735.0	2408.0	34 ~~19~~ 19	6F-50F

6-2017
10-3017

圖號 T5-L(SD-G25)

名稱	吊趟門玉組裝圖	制圖	吳禕瑜	2020.04.21	修改			
材料		復核			日期			
顏色		批准			圖號	T5-L(SD-G25)		

EG-DWG3

美特鋁質 有限公司
MIDI Aluminium Fabricator Ltd.

工程號	J-837	地盤	觀塘裕民坊

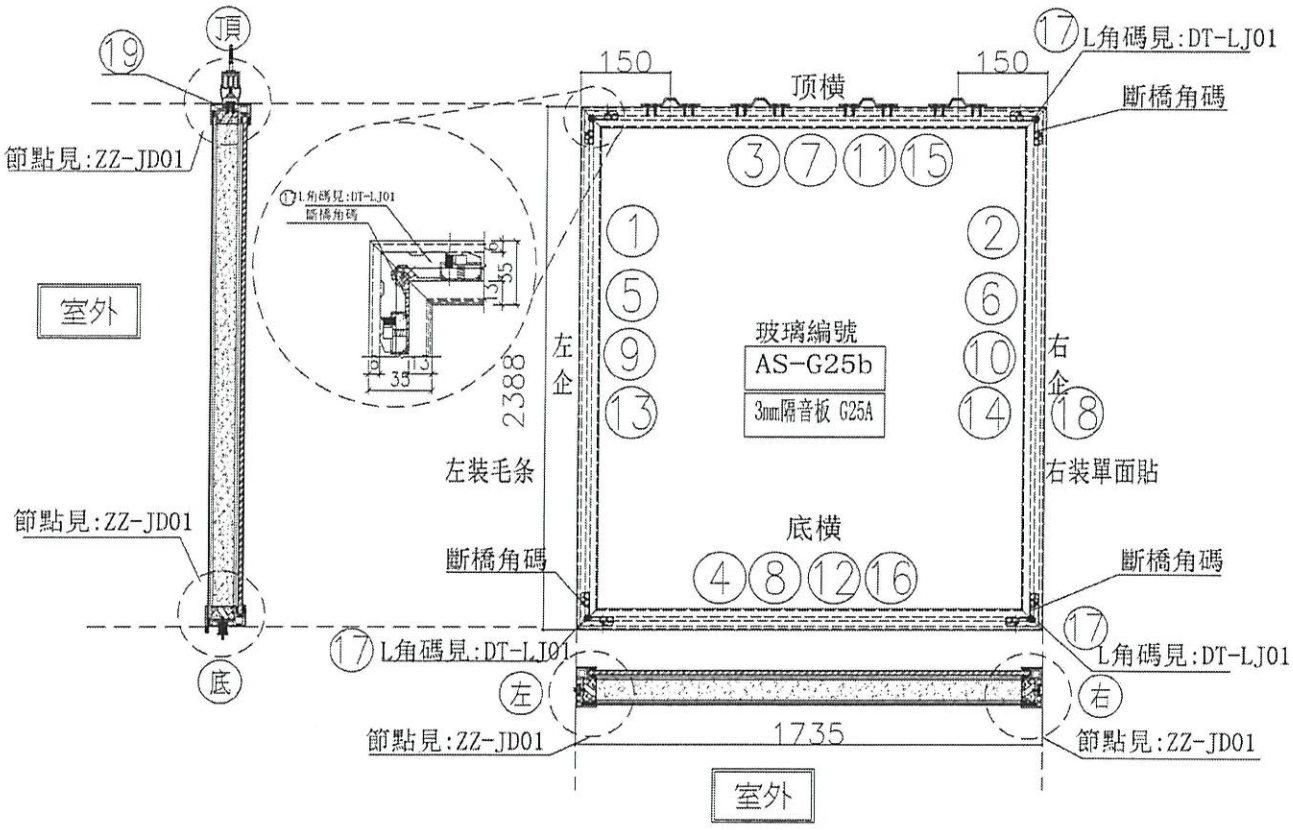

序號	模號	名稱	序號	長度	數量	物料編号
1	X85666	吊趟內框左企	直口	2382.0	1	DT-AL02-04
2	X85666	吊趟內框右企	直口	2382.0	1	DT-AL02-04
3	X85666	吊趟內框頂橫	直口	1729.0	1	DT-AL04-25
4	X85666	吊趟內框底橫	直口	1729.0	1	DT-AL06-25
5	X85665	吊趟外框左企	直口	2388.0	1	DT-AL01-04
6	X85665	吊趟外框右企	直口	2388.0	1	DT-AL01-04
7	X85665	吊趟外框頂橫	直口	1735.0	1	DT-AL03-25
8	X85665	吊趟外框底橫	直口	1735.0	1	DT-AL05-25
9						
10						
11						
12						
13		POMUTE(隔音內插板)	直口	2320.0	1	DT-CB04-01
14		POMUTE(隔音內插板)	直口	2320.0	1	DT-CB04-02
15		POMUTE(隔音內插板)	直口	1668.0	1	DT-CB25-03
16		POMUTE(隔音內插板)	直口	1668.0	1	DT-CB25-04
17	55X55X9角碼	L角碼加工圈	直口	11.5	4	DT-LJ01
18		毛條槽	直口	2388.0	1	DT-MT01-04
19	14X5鋁巴	（收吊輪）頂部墊巴	直口	98.0	4	DT-DB01

序號				
頂留				mm
底留				mm
企料底部開避位				mm
底橫料防水巴鋸去				mm
安裝扣碼				
安裝扣碼				
多點鎖芯型號：				
手柄型號：				
限位撐型號：				
T窗最大的開度：				
窗玉搭位數：				

門玉款	寬度(mm)	高度(mm)	邊幅	撐長

大圖版次		本圖版	
		日期	

窗号	宽度（W）	高度（H）	数量	楼层
T5-L(SD-G25a)	1735.0	2388.0	8+6+15	6F-50F

6 2021
10-50/F

圖號 T5-L(SD-G25a)

名稱	吊趟門玉組裝圖	制圖	吳禕瑜	2020.04.21	修改			
材料		復核			日期			
顏色		批准			圖號	T5-L(SD-G25a)		

EG-DWG3

美特鋁質 有限公司
MIDI Aluminium Fabricator Ltd.

工程號	J-837	地盤	觀塘裕民坊

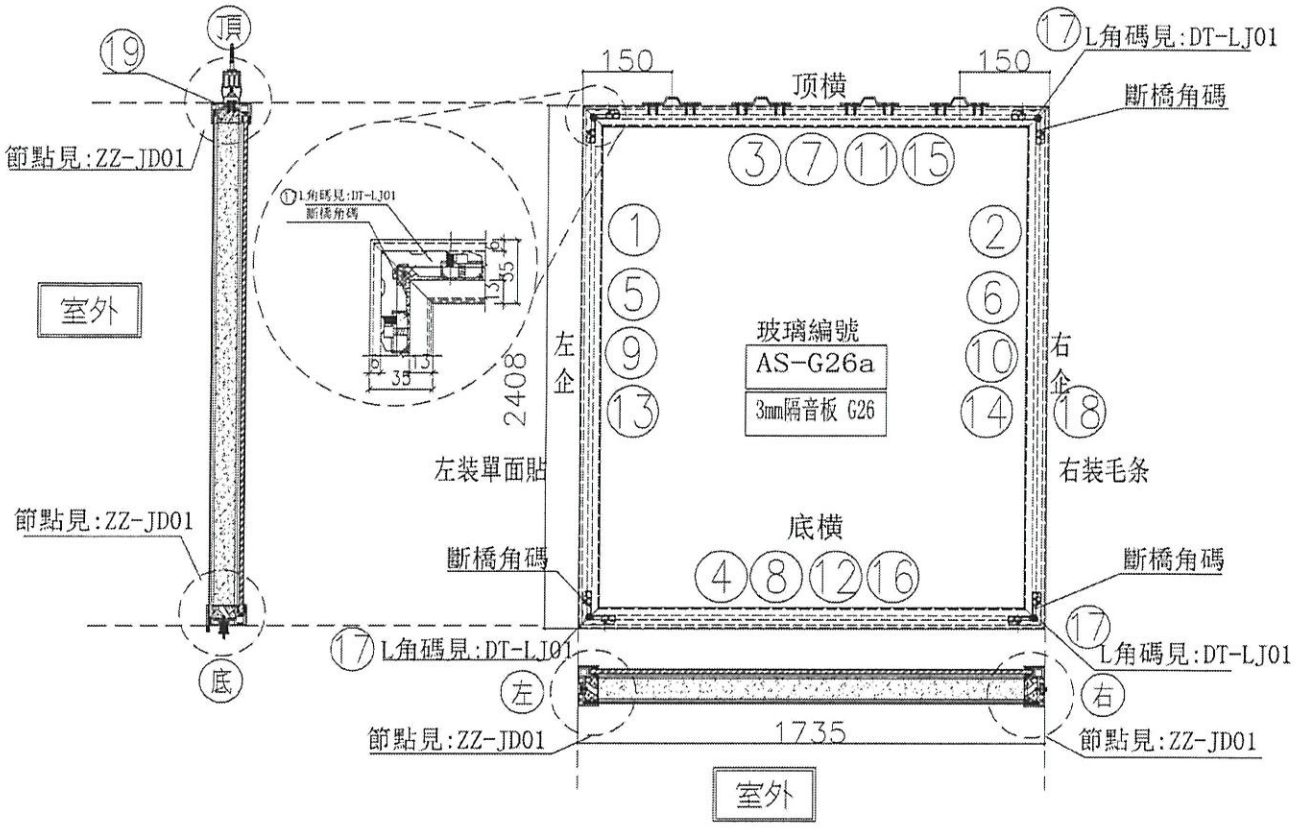

序號	模號	名稱	序號	長度	數量	物料編号
1	X85666	吊趟內框左企	直口	2402.0	1	DT-AL02-02
2	X85666	吊趟內框右企	直口	2402.0	1	DT-AL02-02
3	X85666	吊趟內框頂橫	直口	1729.0	1	DT-AL04-25
4	X85666	吊趟內框底橫	直口	1729.0	1	DT-AL06-25
5	X85665	吊趟外框左企	直口	2408.0	1	DT-AL01-02
6	X85665	吊趟外框右企	直口	2408.0	1	DT-AL01-02
7	X85665	吊趟外框頂橫	直口	1735.0	1	DT-AL03-25
8	X85665	吊趟外框底橫	直口	1735.0	1	DT-AL05-25
9						
10						
11						
12						
13		POMUTE(隔音內插板)	直口	2340.0	1	DT-CB02-01
14		POMUTE(隔音內插板)	直口	2340.0	1	DT-CB02-02
15		POMUTE(隔音內插板)	直口	1668.0	1	DT-CB25-03
16		POMUTE(隔音內插板)	直口	1668.0	1	DT-CB25-04
17	55X55X9角碼	L角碼加工圖	直口	11.5	4	DT-LJ01
18		毛條槽	直口	2408.0	1	DT-MT01-02
19	14X5鋁巴	（收吊輪）頂部墊巴	直口	98.0	4	DT-DB01

序號				
頂留				mm
底留				mm
企料底部開避位				mm
底橫料防水巴鋸去				mm
安裝扣碼				
安裝扣碼				
多點鎖芯型號：				
手柄型號：				
限位撐型號：				
T窗最大的開度：				
窗玉搭位數：				

門玉款	寬度(mm)	高度(mm)	隻/幅	撐長

大圖版次		本圖版	
		日期	

窗号	宽度（W）	高度（H）	数量	楼層
T5-M(SD-G26)	1735.0	2408.0	~~33~~ 17	~~6F-50F~~ 28-50F

~~6-20F~~

圖號 T5-M(SD-G26)

名稱	吊趟門玉組裝圖	制圖	吳禕瑜	2020.04.21	修改	
材料		復核			日期	
顏色		批准			圖號	T5-M(SD-G26)

EG-DWG3

美特鋁質 有限公司
MIDI Aluminium Fabricator Ltd.

工程號	J-837	地盤	觀塘裕民坊

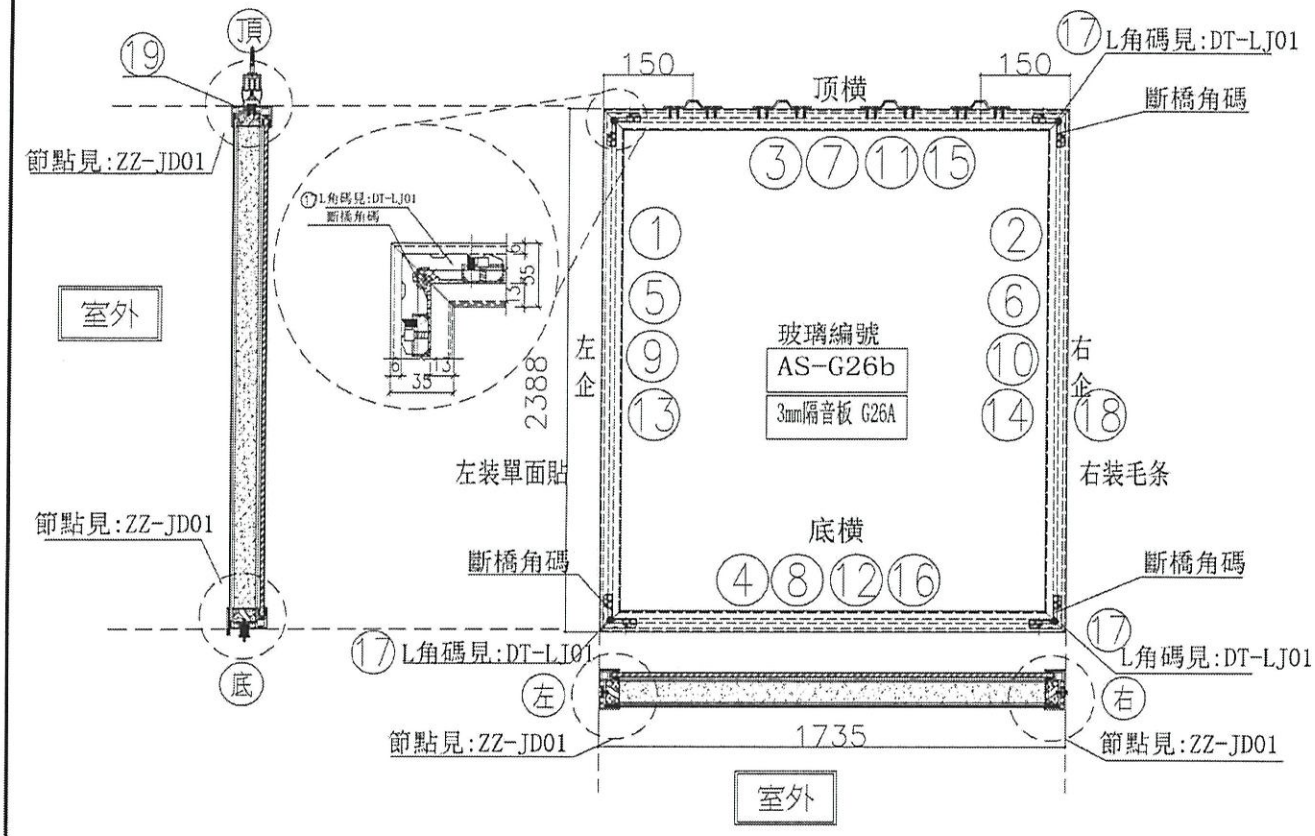

序號	模號	名稱	序號	長度	數量	物料編号
1	X85666	吊趟內框左企	直口	2382.0	1	DT-AL02-04
2	X85666	吊趟內框右企	直口	2382.0	1	DT-AL02-04
3	X85666	吊趟內框頂橫	直口	1729.0	1	DT-AL04-25
4	X85666	吊趟內框底橫	直口	1729.0	1	DT-AL06-25
5	X85665	吊趟外框左企	直口	2388.0	1	DT-AL01-04
6	X85665	吊趟外框右企	直口	2388.0	1	DT-AL01-04
7	X85665	吊趟外框頂橫	直口	1735.0	1	DT-AL03-25
8	X85665	吊趟外框底橫	直口	1735.0	1	DT-AL05-25
9						
10						
11						
12						
13		POMUTE(隔音內插板)	直口	2320.0	1	DT-CB04-01
14		POMUTE(隔音內插板)	直口	2320.0	1	DT-CB04-02
15		POMUTE(隔音內插板)	直口	1668.0	1	DT-CB25-03
16		POMUTE(隔音內插板)	直口	1668.0	1	DT-CB25-04
17	55X55X9角碼	L角碼加工圖	直口	11.5	4	DT-LJ01
18		毛條槽	直口	2388.0	1	DT-MT01-04
19	14X5鋁巴	（收吊輪）頂部墊巴	直口	98.0	4	DT-DB01

序號				
頂留				mm
底留				mm
企料底部開避位				mm
底橫料防水巴露去				mm
安裝扣碼				
安裝扣碼				
多點鎖芯型號：				
手柄型號：				
限位撐型號：				
T窗最大的開度：				
窗玉搭位數：				

門玉款	寬度(mm)	高度(mm)	隻/幅	撐長

大圖版次		本圖版	
		日期	

窗号	宽度（W）	高度（H）	数量	楼層
T5-M(SD-G26a)	1735.0	2388.0	4 ~~2~~	6F~50F ~~6-30F~~
			4	28-50F
圖號	T5-M(SD-G26a)			

名稱	吊趟門玉組裝圖	制圖	吳禕瑜	2020.04.21	修改			
材料		復核			日期			
顏色		批准			圖號	T5-M(SD-G26a)		

EG-DWG3

美特鋁質 有限公司
MIDI Aluminium Fabricator Ltd.

工程號	J-837	地盤	觀塘裕民坊

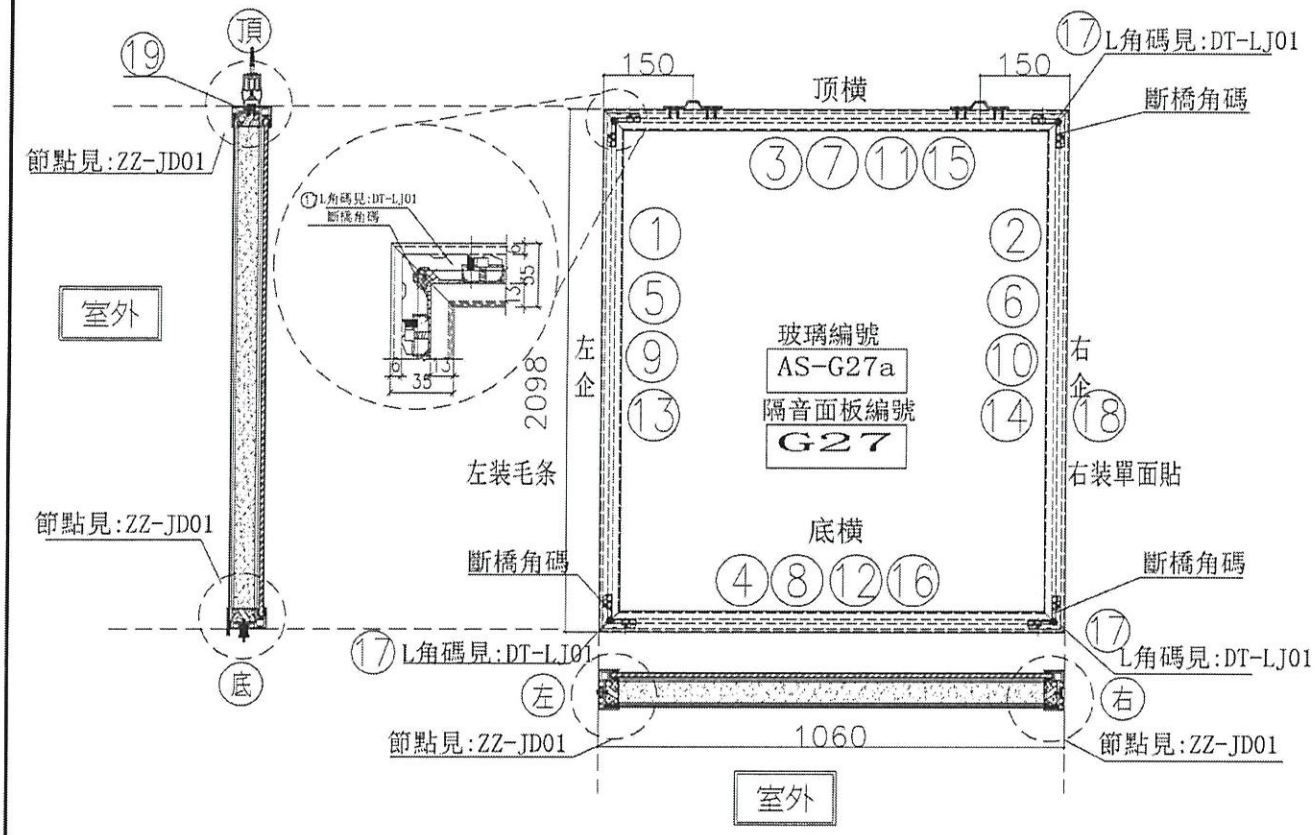

序號	模號	名稱	序號	長度	數量	物料編号
1	X85666	吊趟內框左企	直口	2092.0	1	DT-AL02-03
2	X85666	吊趟內框右企	直口	2092.0	1	DT-AL02-03
3	X85666	吊趟內框頂橫	直口	1054.0	1	DT-AL04-24
4	X85666	吊趟內框底橫	直口	1054.0	1	DT-AL06-24
5	X85665	吊趟外框左企	直口	2098.0	1	DT-AL01-03
6	X85665	吊趟外框右企	直口	2098.0	1	DT-AL01-03
7	X85665	吊趟外框頂橫	直口	1060.0	1	DT-AL03-24
8	X85665	吊趟外框底橫	直口	1060.0	1	DT-AL05-24
9		隔音板用U槽	直口	2062.0	1	DT-UC03-01
10		隔音板用U槽	直口	2062.0	1	DT-UC03-02
11		隔音板用U槽	直口	1045.0	1	DT-UC24-03
12		隔音板用U槽	直口	1045.0	1	DT-UC24-04
13		POMUTE(隔音內插板)	直口	2030.0	1	DT-CB03-01
14		POMUTE(隔音內插板)	直口	2030.0	1	DT-CB03-02
15		POMUTE(隔音內插板)	直口	993.0	1	DT-CB24-03
16		POMUTE(隔音內插板)	直口	993.0	1	DT-CB24-04
17	55X55X9角碼	L角碼加工圖	直口	11.5	4	DT-LJ01
18		毛條槽	直口	2098.0	1	DT-MT01-03
19	14X5鋁巴	（收吊輪）頂部墊巴	直口	98.0	2	DT-DB01

序號				
頂留				mm
底留				mm
企料底部開避位				mm
底橫料防水巴鋸去				mm
安裝扣碼				
安裝扣碼				
多點鎖芯型號：				
手柄型號：				
限位撐型號：				
T窗最大的開度：				
窗玉搭位數：				

門玉款	寬度(mm)	高度(mm)	隻/幅	撐長

大圖版次		本圖版	
		日期	

窗号	宽度（W）	高度（H）	數量	樓層
T5-M(SD-G27)	1060.0	2098.0	8 4 9	6F-50F

6-29F
28-50F

圖號 T5-M(SD-G27)

名稱	吊趟門玉組裝圖	制圖	吳禕瑜	2020.04.21	修改	
材料		復核			日期	
顏色		批准			圖號	T5-M(SD-G27)

EG-DWG3

美特鋁質 有限公司
MIDI Aluminium Fabricator Ltd.

工程號	J-837	地盤	觀塘裕民坊

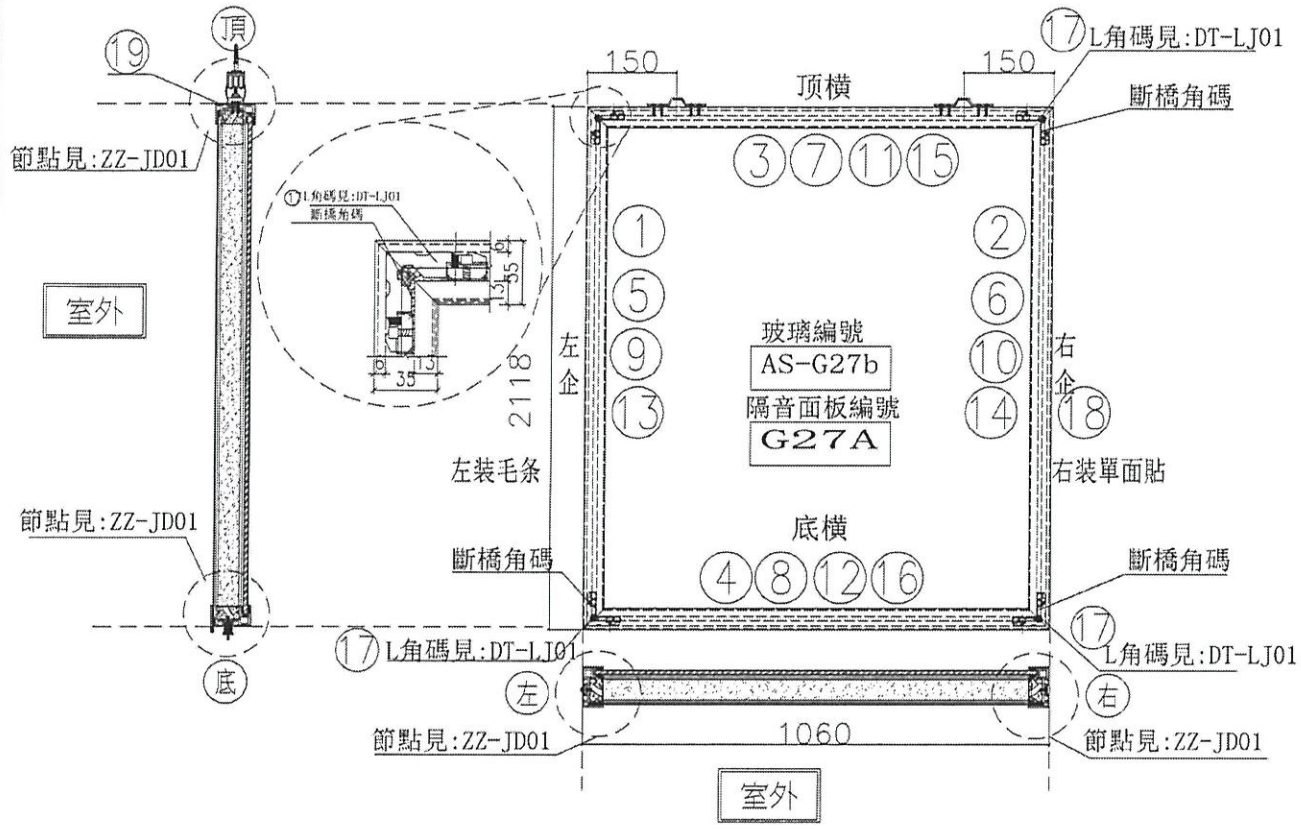

序號	模號	名稱	序號	長度	數量	物料編号
1	X85666	吊趟內槽左企	直口	2112.0	1	DT-AL02-01
2	X85666	吊趟內槽右企	直口	2112.0	1	DT-AL02-01
3	X85666	吊趟內槽頂橫	直口	1054.0	1	DT-AL04-24
4	X85666	吊趟內槽底橫	直口	1054.0	1	DT-AL06-24
5	X85665	吊趟外槽左企	直口	2118.0	1	DT-AL01-01
6	X85665	吊趟外槽右企	直口	2118.0	1	DT-AL01-01
7	X85665	吊趟外槽頂橫	直口	1060.0	1	DT-AL03-24
8	X85665	吊趟外槽底橫	直口	1060.0	1	DT-AL05-24
9		隔音板用U槽	直口	2082.0	1	DT-UC01-01
10		隔音板用U槽	直口	2082.0	1	DT-UC01-02
11		隔音板用U槽	直口	1045.0	1	DT-UC24-03
12		隔音板用U槽	直口	1045.0	1	DT-UC24-04
13		POMUTE(隔音內插板)	直口	2050.0	1	DT-CB01-01
14		POMUTE(隔音內插板)	直口	2050.0	1	DT-CB01-02
15		POMUTE(隔音內插板)	直口	993.0	1	DT-CB24-03
16		POMUTE(隔音內插板)	直口	993.0	1	DT-CB24-04
17	55X55X9角碼	L角碼加工圖	直口	11.5	4	DT-LJ01
18		毛條槽	直口	2118.0	1	DT-MT01-01
19	14X5鋁巴	(收吊輪)頂部墊巴	直口	98.0	2	DT-DB01

序號				
頂留				mm
底留				mm
企料底部開避位				mm
底橫料防水巴鋸去				mm
安裝扣碼				
安裝扣碼				
多點鎖芯型號：				
手柄型號：				
限位撐型號：				
T窗最大的開度：				
窗玉搭位數：				

門玉款	寬度(mm)	高度(mm)	隻/幅	撐長

大圖版次		本圖版		
		日期		
窗号	宽度 (W)	高度 (H)	數量	樓層
T5-M(SD-G27a)	1060.0	2118.0	~~29~~ 7	6E-50F
			12	

6-2017
28-5-17

圖號 T5-M(SD-G27a)

名稱	吊趟門玉組裝圖	制圖	吳禕瑜	2020.04.21	修改	
材料		復核			日期	
顏色		批准			圖號	T5-M(SD-G27a)

EG-DWG3

美特鋁質 有限公司
MIDI Aluminium Fabricator Ltd.

工程號	J-837	地盤	觀塘裕民坊

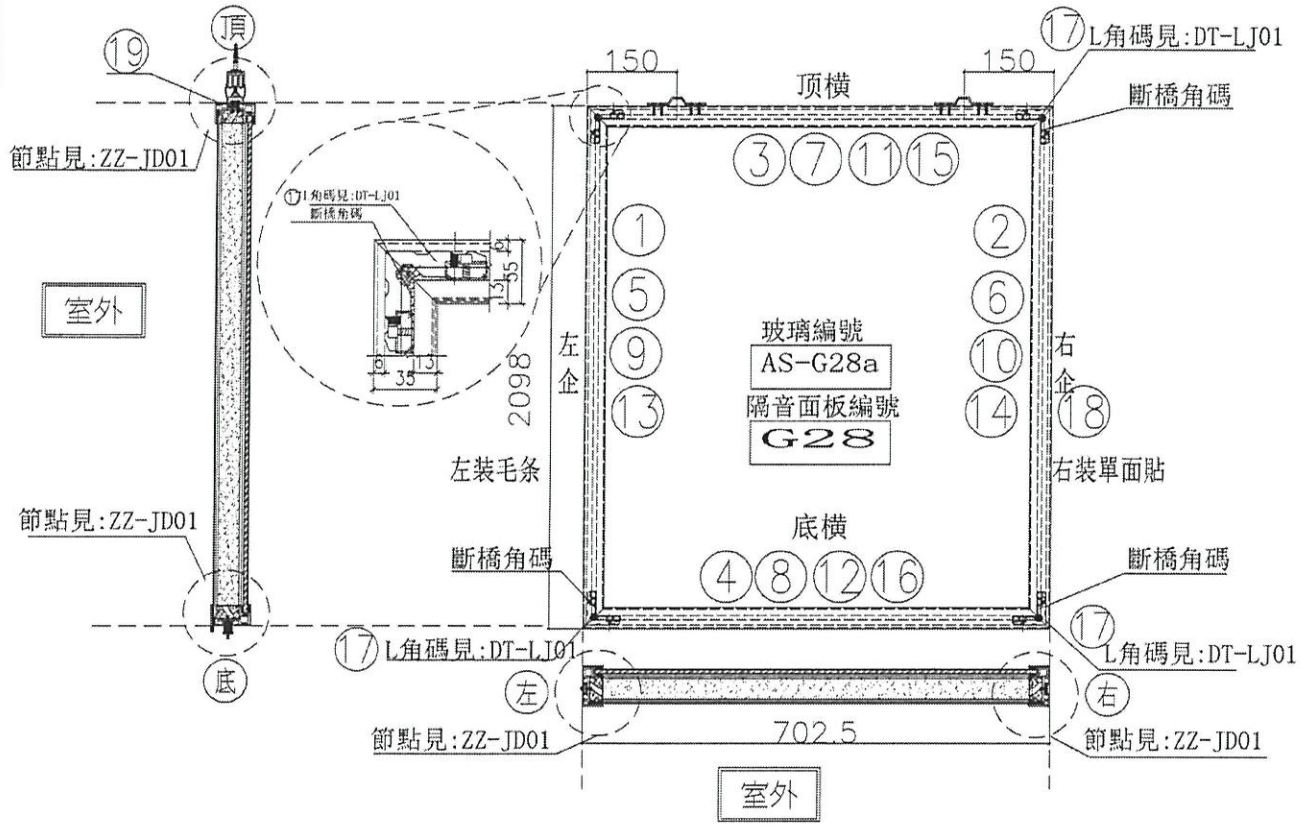

序號	橫號	名稱	序號	長度	數量	物料編号
1	X85666	吊趟內框左企	直口	2092.0	1	DT-AL02-03
2	X85666	吊趟內框右企	直口	2092.0	1	DT-AL02-03
3	X85666	吊趟內框頂橫	直口	696.5	1	DT-AL04-28
4	X85666	吊趟內框底橫	直口	696.5	1	DT-AL06-28
5	X85665	吊趟外框左企	直口	2098.0	1	DT-AL01-03
6	X85665	吊趟外框右企	直口	2098.0	1	DT-AL01-03
7	X85665	吊趟外框頂橫	直口	702.5	1	DT-AL03-28
8	X85665	吊趟外框底橫	直口	702.5	1	DT-AL05-28
9		隔音板用U槽	直口	2062.0	1	DT-UC03-01
10		隔音板用U槽	直口	2062.0	1	DT-UC03-02
11		隔音板用U槽	直口	687.5	1	DT-UC28-03
12		隔音板用U槽	直口	687.5	1	DT-UC28-04
13		POMUTE(隔音內插板)	直口	2030.0	1	DT-CB03-01
14		POMUTE(隔音內插板)	直口	2030.0	1	DT-CB03-02
15		POMUTE(隔音內插板)	直口	635.5	1	DT-CB28-03
16		POMUTE(隔音內插板)	直口	635.5	1	DT-CB28-04
17	55X55X9角碼	L角碼加工圖	直口	11.5	4	DT-LJ01
18		毛條槽	直口	2098.0	1	DT-MT01-03
19	14X5鋁巴	（收吊輪）頂部墊巴	直口	98.0	2	DT-DB01

序號				
頂留				mm
底留				mm
企料底部開避位				mm
底橫料防水巴鎖去				mm
安裝扣碼				
安裝扣碼				
多點鎖芯型號：				
手柄型號：				
限位撐型號：				
T窗最大的開度：				
窗玉搭位數：				

門玉款	寬度(mm)	高度(mm)	雙/幅	撐長

大圖版次		本圖版		
		日期		
窗号	**宽度（W）**	**高度（H）**	**数量**	**模層**
T5-M(SD-G28)	702.5	2098.0	8 3	6F-50F
			10	

6-2017
28-5017

圖號 T5-M(SD-G28)

名稱	吊趟門玉組裝圖	制圖	吳禕瑜	2020.04.21	修改			
材料		復核			日期			
顏色		批准			圖號	T5-M(SD-G28)		

EG-DWG3

美特鋁質 有限公司
MIDI Aluminium Fabricator Ltd.

工程號	J-837	地盤	觀塘裕民坊

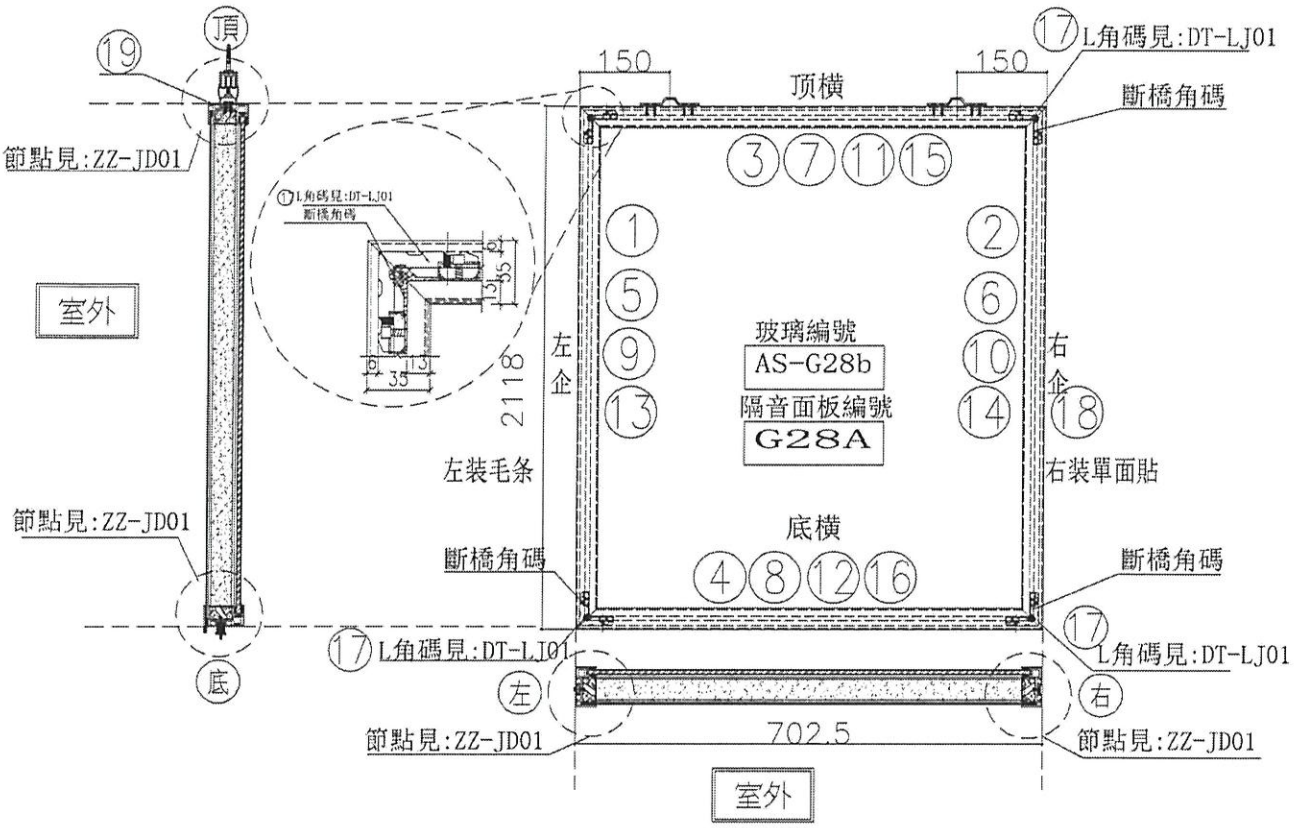

序號	模號	名稱	序號	長度	數量	物料編号
1	X85666	吊趟內框左企	直口	2112.0	1	DT-AL02-01
2	X85666	吊趟內框右企	直口	2112.0	1	DT-AL02-01
3	X85666	吊趟內框頂橫	直口	696.5	1	DT-AL04-28
4	X85666	吊趟內框底橫	直口	696.5	1	DT-AL06-28
5	X85665	吊趟外框左企	直口	2118.0	1	DT-AL01-01
6	X85665	吊趟外框右企	直口	2118.0	1	DT-AL01-01
7	X85665	吊趟外框頂橫	直口	702.5	1	DT-AL03-28
8	X85665	吊趟外框底橫	直口	702.5	1	DT-AL05-28
9		隔音板用U槽	直口	2082.0	1	DT-UC01-01
10		隔音板用U槽	直口	2082.0	1	DT-UC01-02
11		隔音板用U槽	直口	687.5	1	DT-UC28-03
12		隔音板用U槽	直口	687.5	1	DT-UC28-04
13		POMUTE(隔音內插板)	直口	2050.0	1	DT-CB01-01
14		POMUTE(隔音內插板)	直口	2050.0	1	DT-CB01-02
15		POMUTE(隔音內插板)	直口	635.5	1	DT-CB28-03
16		POMUTE(隔音內插板)	直口	635.5	1	DT-CB28-04
17	55X55X9角碼	L角碼加工圖	直口	11.5	4	DT-LJ01
18		毛條槽	直口	2118.0	1	DT-MT01-01
19	14X5鋁巴	（收吊輪）頂部墊巴	直口	98.0	2	DT-DB01

序號				
頂留				mm
底留				mm
企料底部開避位				mm
底橫料防水巴鋸去				mm
安裝扣碼				
安裝扣碼				
多點鎖芯型號：				
手柄型號：				
限位撐型號：				
T窗最大的開度：				
窗玉搭位數：				

門玉款	寬度(mm)	高度(mm)	隻/幅	撐長

大圖版次		本圖版		
		日期		
窗号	**宽度 (W)**	**高度 (H)**	**数量**	**樓層**
T5-M(SD-G28a)	702.5	2118.0	~~29~~ 28	~~6F-50F~~ 6-28/F
			11	28-50/F

圖號 T5-M(SD-G28a)

名稱	吊趟門玉組裝圖	制圖	吳禕瑜	2020.04.21	修改			
材料		復核			日期			
顏色		批准			圖號	T5-M(SD-G28a)		

EG-DWG3

美特鋁質 有限公司
MIDI Aluminium Fabricator Ltd.

工程號	J-837	地盤	觀塘裕民坊

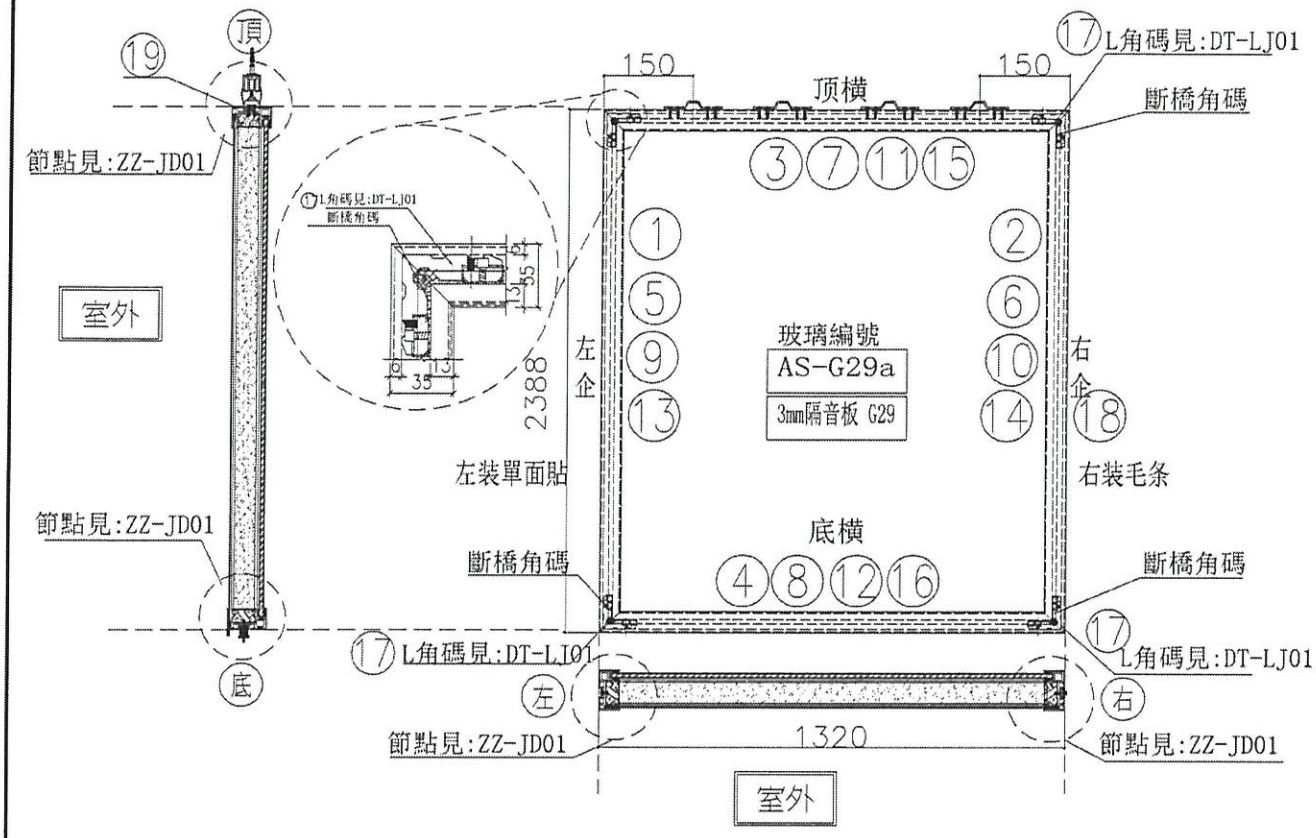

序號	橫號	名稱	序號	長度	數量	物料編号
1	X85666	吊趟內框左企	直口	2382.0	1	DT-AL02-04
2	X85666	吊趟內框右企	直口	2382.0	1	DT-AL02-04
3	X85666	吊趟內框頂橫	直口	1314.0	1	DT-AL04-07
4	X85666	吊趟內框底橫	直口	1314.0	1	DT-AL06-07
5	X85665	吊趟外框左企	直口	2388.0	1	DT-AL01-04
6	X85665	吊趟外框右企	直口	2388.0	1	DT-AL01-04
7	X85665	吊趟外框頂橫	直口	1320.0	1	DT-AL03-07
8	X85665	吊趟外框底橫	直口	1320.0	1	DT-AL05-07
9						
10						
11						
12						
13		POMUTE(隔音內插板)	直口	2320.0	1	DT-CB04-01
14		POMUTE(隔音內插板)	直口	2320.0	1	DT-CB04-02
15		POMUTE(隔音內插板)	直口	1253.0	1	DT-CB07-03
16		POMUTE(隔音內插板)	直口	1253.0	1	DT-CB07-04
17	55X55X9角碼	L角碼加工圖	直口	11.5	4	DT-LJ01
18		毛條槽	直口	2388.0	1	DT-MT01-04
19	14X5鋁巴	(收吊輪)頂部墊巴	直口	98.0	4	DT-DB01

序號				
頂留				mm
底留				mm
企料底部開避位				mm
底橫料防水巴鋸去				mm
安裝扣碼				
安裝扣碼				
多點鎖芯型號：				
手柄型號：				
限位撐型號：				
T窗最大的開度：				
窗玉搭位數：				

門玉款	寬度(mm)	高度(mm)	隻/幅	撐長

大圖版次		本圖版	
		日期	

窗号	宽度（W）	高度（H）	数量	樓層
T5-M(SD-G29)	1320.0	2388.0	~~10~~ 6	~~6F-50F~~

6-30/7

圖號 T5-M(SD-G29)

名稱	吊趟門玉組裝圖	制圖	吳禕瑜	2020.04.21	修改	
材料		復核			日期	
顏色		批准			圖號	T5-M(SD-G29)

EG-DWG3

美特鋁質 有限公司
MIDI Aluminium Fabricator Ltd.

工程號	J-837	地盤	觀塘裕民坊

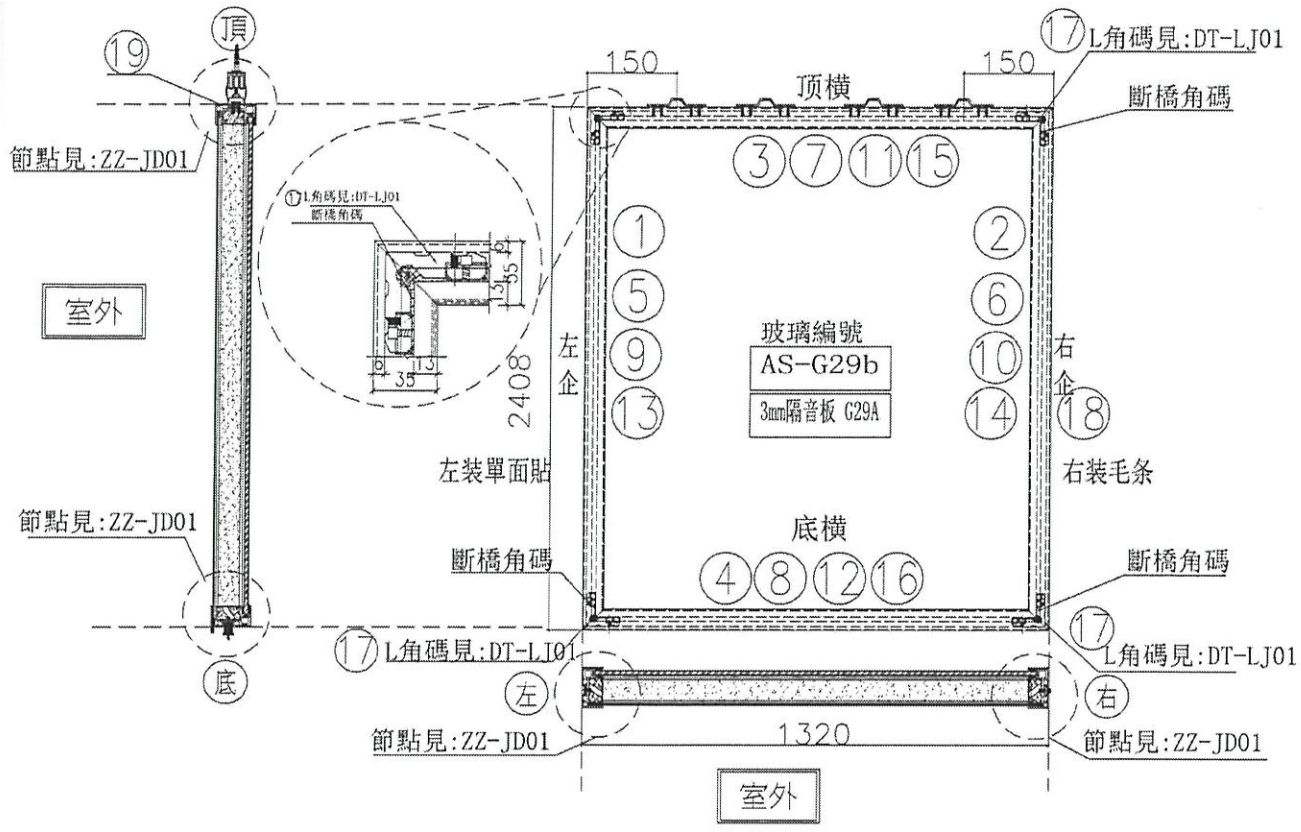

序號	模號	名稱	序號	長度	數量	物料編号
1	X85666	吊趟內框左企	直口	2402.0	1	DT-AL02-02
2	X85666	吊趟內框右企	直口	2402.0	1	DT-AL02-02
3	X85666	吊趟內框頂橫	直口	1314.0	1	DT-AL04-07
4	X85666	吊趟內框底橫	直口	1314.0	1	DT-AL06-07
5	X85665	吊趟外框左企	直口	2408.0	1	DT-AL01-02
6	X85665	吊趟外框右企	直口	2408.0	1	DT-AL01-02
7	X85665	吊趟外框頂橫	直口	1320.0	1	DT-AL03-07
8	X85665	吊趟外框底橫	直口	1320.0	1	DT-AL05-07
9						
10						
11						
12						
13		POMUTE(隔音內插板)	直口	2340.0	1	DT-CB02-01
14		POMUTE(隔音內插板)	直口	2340.0	1	DT-CB02-02
15		POMUTE(隔音內插板)	直口	1253.0	1	DT-CB07-03
16		POMUTE(隔音內插板)	直口	1253.0	1	DT-CB07-04
17	55X55X9角碼	L角碼加工圖	直口	11.5	4	DT-LJ01
18		毛條槽	直口	2408.0	1	DT-MT01-02
19	14X5鋁巴	(收吊輪)頂部墊巴	直口	98.0	4	DT-DB01

序號				
頂留				mm
底留				mm
企料底部開避位				mm
底橫料防水巴縮去				mm
安裝扣碼				
安裝扣碼				
多點鎖芯型號：				
手柄型號：				
限位撐型號：				
T窗最大的開度：				
窗玉搭位數：				

門玉款	寬度(mm)	高度(mm)	隻/幅	撐長

大圖版次		本圖版	
		日期	

窗号	宽度 (W)	高度 (H)	数量	楼層
T5-M(SD-G29a)	1320.0	2408.0	27 ~~5~~	~~6F-50F~~ 6-20F 28-50F
			18	

圖號 T5-M(SD-G29a)

名稱	吊趟門玉組裝圖	制圖	吳禕瑜	2020.04.21	修改			
材料		復核			日期			
顏色		批准			圖號	T5-M(SD-G29a)		

EG-DWG3

美特鋁質 有限公司
MIDI Aluminium Fabricator Ltd.

工程號	J-837	地盤	觀塘裕民坊

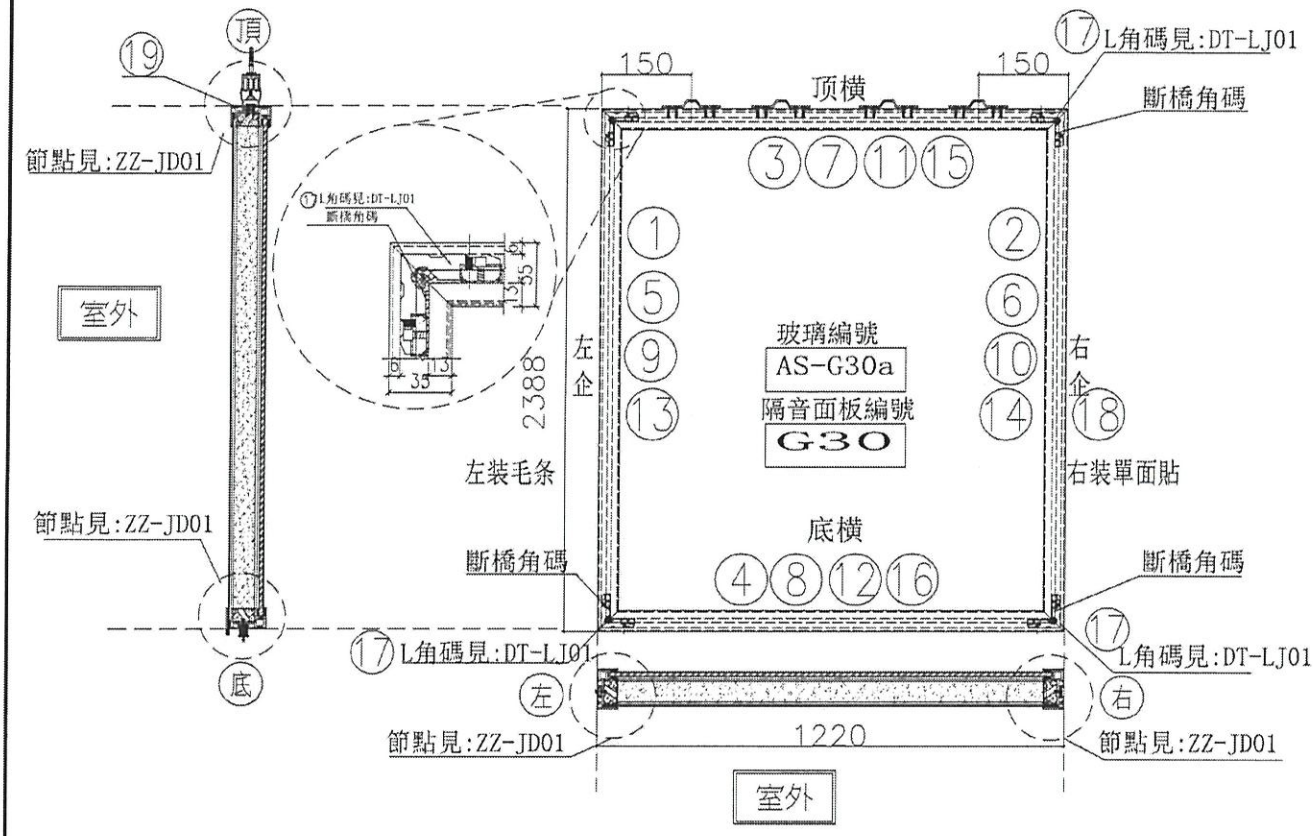

序號	模號	名稱	序號	長度	數量	物料編号
1	X85666	吊趟內框左企	直口	2382.0	1	DT-AL02-04
2	X85666	吊趟內框右企	直口	2382.0	1	DT-AL02-04
3	X85666	吊趟內框頂橫	直口	1214.0	1	DT-AL04-06
4	X85666	吊趟內框底橫	直口	1214.0	1	DT-AL06-06
5	X85665	吊趟外框左企	直口	2388.0	1	DT-AL01-04
6	X85665	吊趟外框右企	直口	2388.0	1	DT-AL01-04
7	X85665	吊趟外框頂橫	直口	1220.0	1	DT-AL03-06
8	X85665	吊趟外框底橫	直口	1220.0	1	DT-AL05-06
9		隔音板用U槽	直口	2352.0	1	DT-UC04-01
10		隔音板用U槽	直口	2352.0	1	DT-UC04-02
11		隔音板用U槽	直口	1205.0	1	DT-UC06-03
12		隔音板用U槽	直口	1205.0	1	DT-UC06-04
13		POMUTE(隔音內插板)	直口	2320.0	1	DT-CB04-01
14		POMUTE(隔音內插板)	直口	2320.0	1	DT-CB04-02
15		POMUTE(隔音內插板)	直口	1153.0	1	DT-CB06-03
16		POMUTE(隔音內插板)	直口	1153.0	1	DT-CB06-04
17	55X55X9角碼	L角碼加工圖	直口	11.5	4	DT-LJ01
18		毛條槽	直口	2388.0	1	DT-MT01-04
19	14X5鋁巴	(收吊輪)頂部墊巴	直口	98.0	4	DT-DB01

序號				
頂留				mm
底留				mm
企料底部開避位				mm
底橫料防水巴鋸去				mm
安裝扣碼				
安裝扣碼				
多點鎖芯型號：				
手柄型號：				
限位撐型號：				
T窗最大的開度：				
窗玉搭位數：				

門玉款	寬度(mm)	高度(mm)	隻/幅	撐長

大圖版次		本圖版	
		日期	

窗号	宽度 (W)	高度 (H)	数量	樓層
T5-N(SD-G30)	1220.0	2388.0	8 ~~2~~	6F<50F
			6	

6-20/F
12-50/F

圖號	T5-N(SD-G30)

名稱	吊趟門玉組裝圖	制圖	吳緯瑜	2020.04.21	修改			
材料		復核			日期			
顏色		批准			圖號	T5-N(SD-G30)		

EG-DWG3

美特鋁質 有限公司
MIDI Aluminium Fabricator Ltd.

工程號	J-837	地盤	觀塘裕民坊

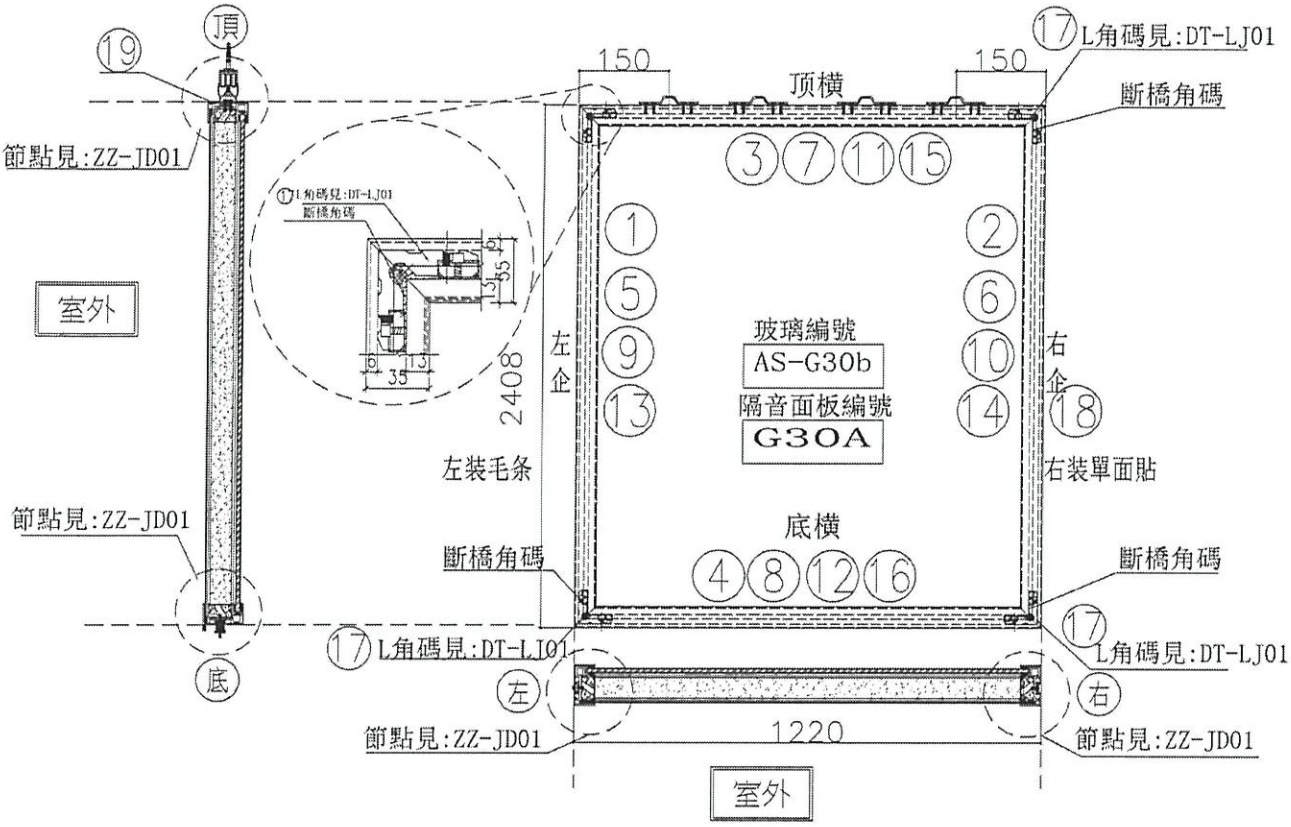

序號	模號	名稱	序號	長度	數量	物料編号
1	X85666	吊趟內框左企	直口	2402.0	1	DT-AL02-02
2	X85666	吊趟內框右企	直口	2402.0	1	DT-AL02-02
3	X85666	吊趟內框頂橫	直口	1214.0	1	DT-AL04-06
4	X85666	吊趟內框底橫	直口	1214.0	1	DT-AL06-06
5	X85665	吊趟外框左企	直口	2408.0	1	DT-AL01-02
6	X85665	吊趟外框右企	直口	2408.0	1	DT-AL01-02
7	X85665	吊趟外框頂橫	直口	1220.0	1	DT-AL03-06
8	X85665	吊趟外框底橫	直口	1220.0	1	DT-AL05-06
9		隔音板用U槽	直口	2372.0	1	DT-UC02-01
10		隔音板用U槽	直口	2372.0	1	DT-UC02-02
11		隔音板用U槽	直口	1205.0	1	DT-UC06-03
12		隔音板用U槽	直口	1205.0	1	DT-UC06-04
13		POMUTE(隔音內插板)	直口	2340.0	1	DT-CB02-01
14		POMUTE(隔音內插板)	直口	2340.0	1	DT-CB02-02
15		POMUTE(隔音內插板)	直口	1153.0	1	DT-CB06-03
16		POMUTE(隔音內插板)	直口	1153.0	1	DT-CB06-04
17	55X55X9角碼	L角碼加工圖	直口	11.5	4	DT-LJ01
18		毛條槽	直口	2408.0	1	DT-MT01-02
19	14X5鋁巴	(收吊輪)頂部墊巴	直口	98.0	4	DT-DB01

序號				
頂留				mm
底留				mm
企料底部開避位				mm
底橫料防水巴鋸去				mm
安裝扣碼				
安裝扣碼				
多點鎖芯型號：				
手柄型號：				
限位撐型號：				
T窗最大的開度：				
窗玉搭位數：				

門玉款	寬度(mm)	高度(mm)	隻/扇	撐長

大圖版次		本圖版	
		日期	

窗号	宽度 (W)	高度 (H)	数量	楼层
T5-N(SD-G30a)	1220.0	2408.0	29 ~~8~~	6F~50F
			26	12-50F

圖號 T5-N(SD-G30a)

名稱	吊趟門玉組裝圖	制圖	吳韓瑜	2020.~~04~~.21	修改			
材料		復核			日期			
顏色		批准			圖號	T5-N(SD-G30a)		

EG-DWG3

美特鋁質 有限公司
MIDI Aluminium Fabricator Ltd.

工程號	J-837	地盤	觀塘裕民坊

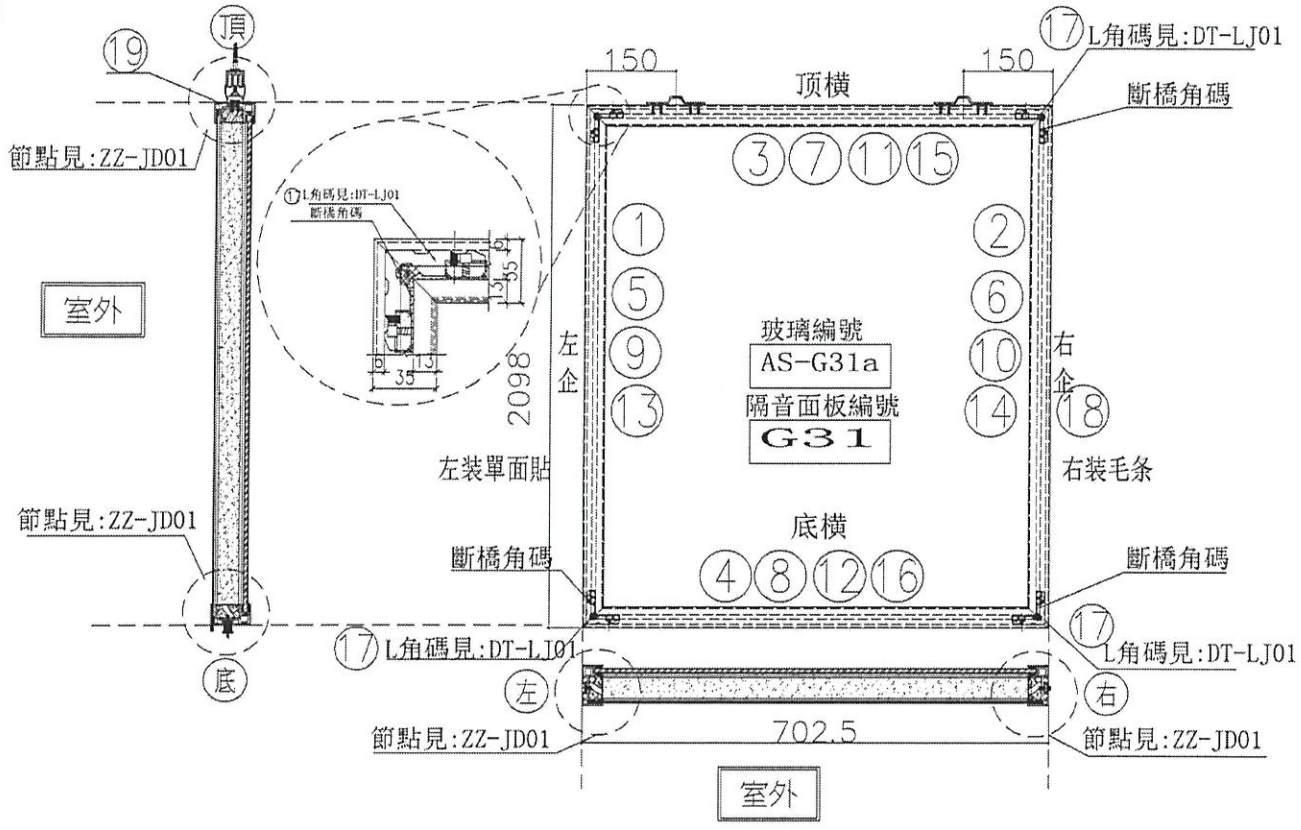

序號	模號	名稱	序號	長度	數量	物料編号
1	X85666	吊趟內框左企	直口	2092.0	1	DT-AL02-03
2	X85666	吊趟內框右企	直口	2092.0	1	DT-AL02-03
3	X85666	吊趟內框頂橫	直口	696.5	1	DT-AL04-28
4	X85666	吊趟內框底橫	直口	696.5	1	DT-AL06-28
5	X85665	吊趟外框左企	直口	2098.0	1	DT-AL01-03
6	X85665	吊趟外框右企	直口	2098.0	1	DT-AL01-03
7	X85665	吊趟外框頂橫	直口	702.5	1	DT-AL03-28
8	X85665	吊趟外框底橫	直口	702.5	1	DT-AL05-28
9		隔音板用U槽	直口	2062.0	1	DT-UC03-01
10		隔音板用U槽	直口	2062.0	1	DT-UC03-02
11		隔音板用U槽	直口	687.5	1	DT-UC28-03
12		隔音板用U槽	直口	687.5	1	DT-UC28-04
13		POMUTE(隔音內插板)	直口	2030.0	1	DT-CB03-01
14		POMUTE(隔音內插板)	直口	2030.0	1	DT-CB03-02
15		POMUTE(隔音內插板)	直口	635.5	1	DT-CB28-03
16		POMUTE(隔音內插板)	直口	635.5	1	DT-CB28-04
17	55X55X9角碼	L角碼加工圖	直口	11.5	4	DT-LJ01
18		毛條槽	直口	2098.0	1	DT-MT01-03
19	14X5鋁巴	（收吊輪）頂部墊巴	直口	98.0	2	DT-DB01

序號				
頂留				mm
底留				mm
企料底部開避位				mm
底橫料防水巴鋸去				mm
安裝扣碼				
安裝扣碼				
多點鎖芯型號：				
手柄型號：				
限位撐型號：				
T窗最大的開度：				
窗玉搭位數：				

門玉款	寬度(mm)	高度(mm)	隻離	撐長

大圖版次		本圖版	
		日期	

窗号	宽度（W）	高度（H）	數量	樓層
T5-N(SD-G31)	702.5	2098.0	~~8~~ 16	~~6F~50F~~ 6-7/F 11-50/F

圖號 T5-N(SD-G31)

名稱	吊趟門玉組裝圖	制圖	吳禕瑜	2020.04.21	修改			
材料		復核			日期			
顏色		批准			圖號	T5-N(SD-G31)		

EG-DWG3

美特鋁質 有限公司
MIDI Aluminium Fabricator Ltd.

工程號	J-837	地盤	觀塘裕民坊

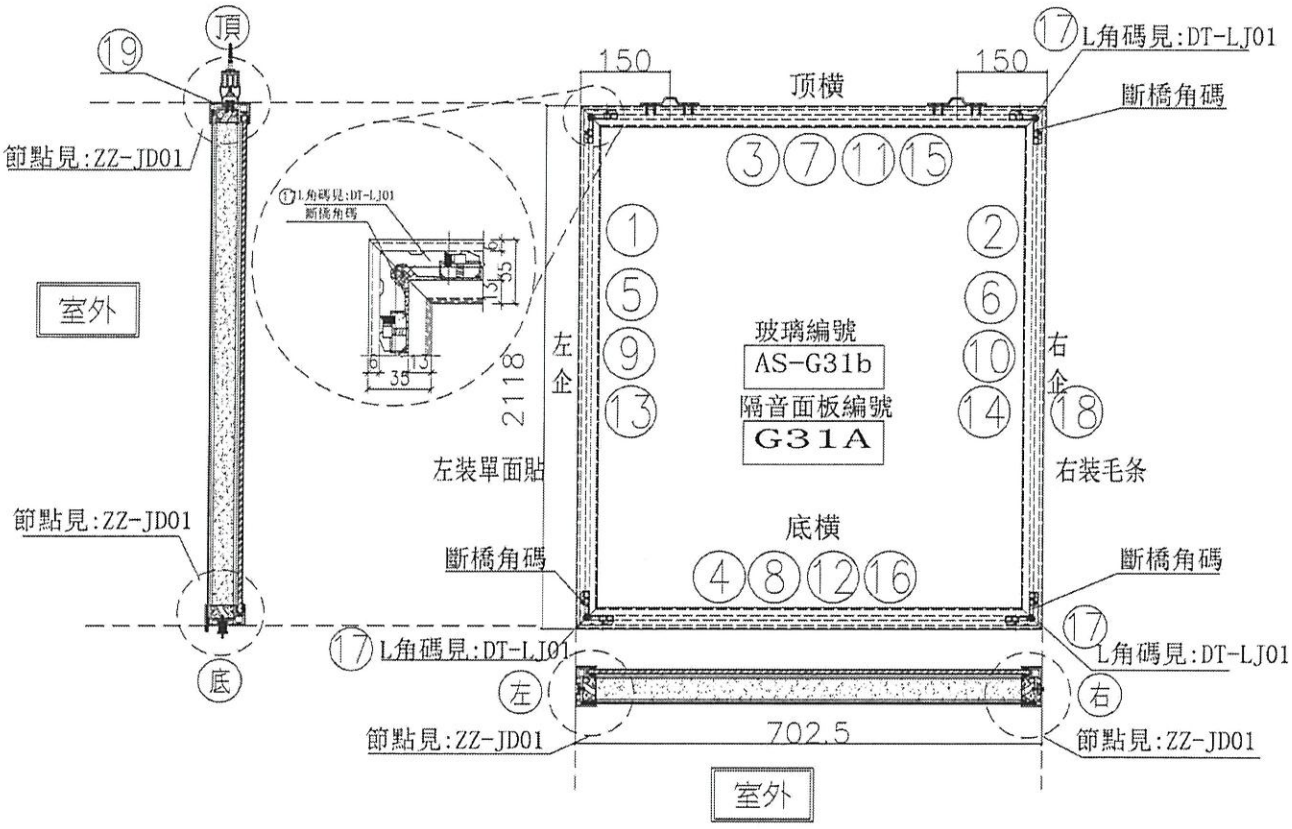

序號	模號	名稱	序號	長度	數量	物料編号
1	X85666	吊趟內框左企	直口	2112.0	1	DT-AL02-01
2	X85666	吊趟內框右企	直口	2112.0	1	DT-AL02-01
3	X85666	吊趟內框頂橫	直口	696.5	1	DT-AL04-28
4	X85666	吊趟內框底橫	直口	696.5	1	DT-AL06-28
5	X85665	吊趟外框左企	直口	2118.0	1	DT-AL01-01
6	X85665	吊趟外框右企	直口	2118.0	1	DT-AL01-01
7	X85665	吊趟外框頂橫	直口	702.5	1	DT-AL03-28
8	X85665	吊趟外框底橫	直口	702.5	1	DT-AL05-28
9		隔音板用U槽	直口	2082.0	1	DT-UC01-01
10		隔音板用U槽	直口	2082.0	1	DT-UC01-02
11		隔音板用U槽	直口	687.5	1	DT-UC28-03
12		隔音板用U槽	直口	687.5	1	DT-UC28-04
13		POMUTE(隔音內插板)	直口	2050.0	1	DT-CB01-01
14		POMUTE(隔音內插板)	直口	2050.0	1	DT-CB01-02
15		POMUTE(隔音內插板)	直口	635.5	1	DT-CB28-03
16		POMUTE(隔音內插板)	直口	635.5	1	DT-CB28-04
17	55X55X9角碼	L角碼加工圖	直口	11.5	4	DT-LJ01
18		毛條槽	直口	2118.0	1	DT-MT01-01
19	14X5鋁巴	(收吊輪)頂部墊巴	直口	98.0	2	DT-DB01

序號				
頂留				mm
底留				mm
企料底部開避位				mm
底橫料防水巴鋸去				mm
安裝扣碼				
安裝扣碼				
多點鎖芯型號：				
手柄型號：				
限位撐型號：				
T窗最大的開度：				
窗玉揸位數：				

門玉款	寬度(mm)	高度(mm)	隻/幅	撐長

大圖版次		本圖版	
		日期	

窗号	宽度 (W)	高度 (H)	数量	楼层
T5-N(SD-G31a)	702.5	2118.0	~~34~~ 17	~~6F-50F~~ 6-20F 11-50F

圖號	T5-N(SD-G31a)

名稱	吊趟門玉組裝圖	制圖	吳緯瑜	2020.04.21	修改	
材料		復核			日期	
顏色		批准			圖號	T5-N(SD-G31a)

EG-DWG3

美特鋁質 有限公司
MIDI Aluminium Fabricator Ltd.

工程號	J-837	地盤	觀塘裕民坊

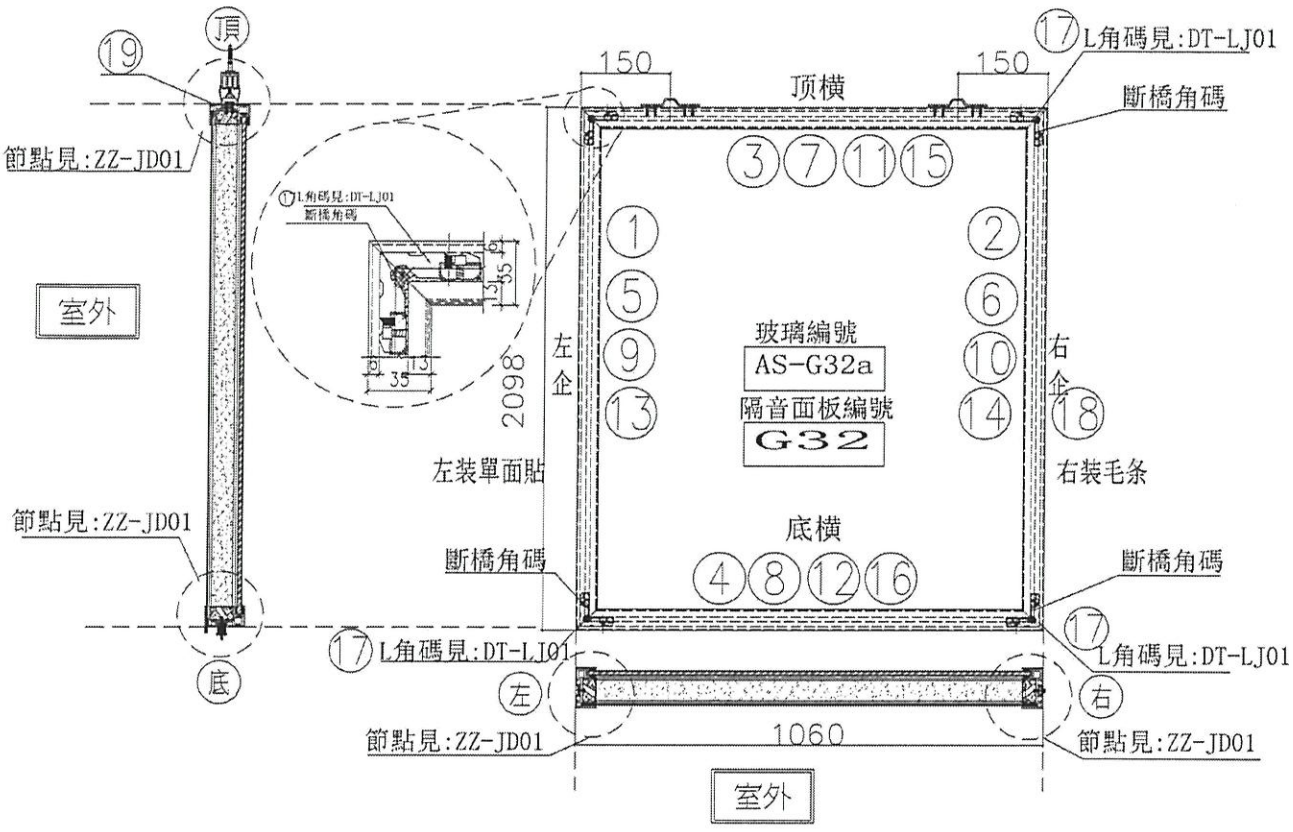

序號	模號	名稱	序號	長度	數量	物料編号
1	X85666	吊趟內框左企	直口	2092.0	1	DT-AL02-03
2	X85666	吊趟內框右企	直口	2092.0	1	DT-AL02-03
3	X85666	吊趟內框頂橫	直口	1054.0	1	DT-AL04-24
4	X85666	吊趟內框底橫	直口	1054.0	1	DT-AL06-24
5	X85665	吊趟外框左企	直口	2098.0	1	DT-AL01-03
6	X85665	吊趟外框右企	直口	2098.0	1	DT-AL01-03
7	X85665	吊趟外框頂橫	直口	1060.0	1	DT-AL03-24
8	X85665	吊趟外框底橫	直口	1060.0	1	DT-AL05-24
9		隔音板用U槽	直口	2062.0	1	DT-UC03-01
10		隔音板用U槽	直口	2062.0	1	DT-UC03-02
11		隔音板用U槽	直口	1045.0	1	DT-UC24-03
12		隔音板用U槽	直口	1045.0	1	DT-UC24-04
13		POMUTE(隔音內插板)	直口	2030.0	1	DT-CB03-01
14		POMUTE(隔音內插板)	直口	2030.0	1	DT-CB03-02
15		POMUTE(隔音內插板)	直口	993.0	1	DT-CB24-03
16		POMUTE(隔音內插板)	直口	993.0	1	DT-CB24-04
17	55X55X9角碼	L角碼加工圖	直口	11.5	4	DT-LJ01
18		毛條槽	直口	2098.0	1	DT-MT01-03
19	14X5鋁巴	(收吊輪)頂部墊巴	直口	98.0	2	DT-DB01

序號				
頂留				mm
底留				mm
企料底部開避位				mm
底橫料防水巴鋸去				mm
安裝扣碼				
安裝扣碼				
多點鎖芯型號：				
手柄型號：				
限位撐型號：				
T窗最大的開度：				
窗玉搭位數：				

門玉款	寬度(mm)	高度(mm)	隻/幅	撐長

大圖版次		本圖版		
		日期		
窗号	宽度 (W)	高度 (H)	数量	楼層
T5-N(SD-G32)	1060.0	2098.0	~~4~~ 1	~~6F-50F~~ 6 2017
			18	11-5017
圖號	T5-N(SD-G32)			

名稱	吊趟門玉組裝圖	制圖	吳禕瑜	2020.04.21	修改	
材料		復核			日期	
顏色		批准			圖號	T5-N(SD-G32)

EG-DWG3

美特鋁質 有限公司
MIDI Aluminium Fabricator Ltd.

工程號	J-837	地盤	觀塘裕民坊

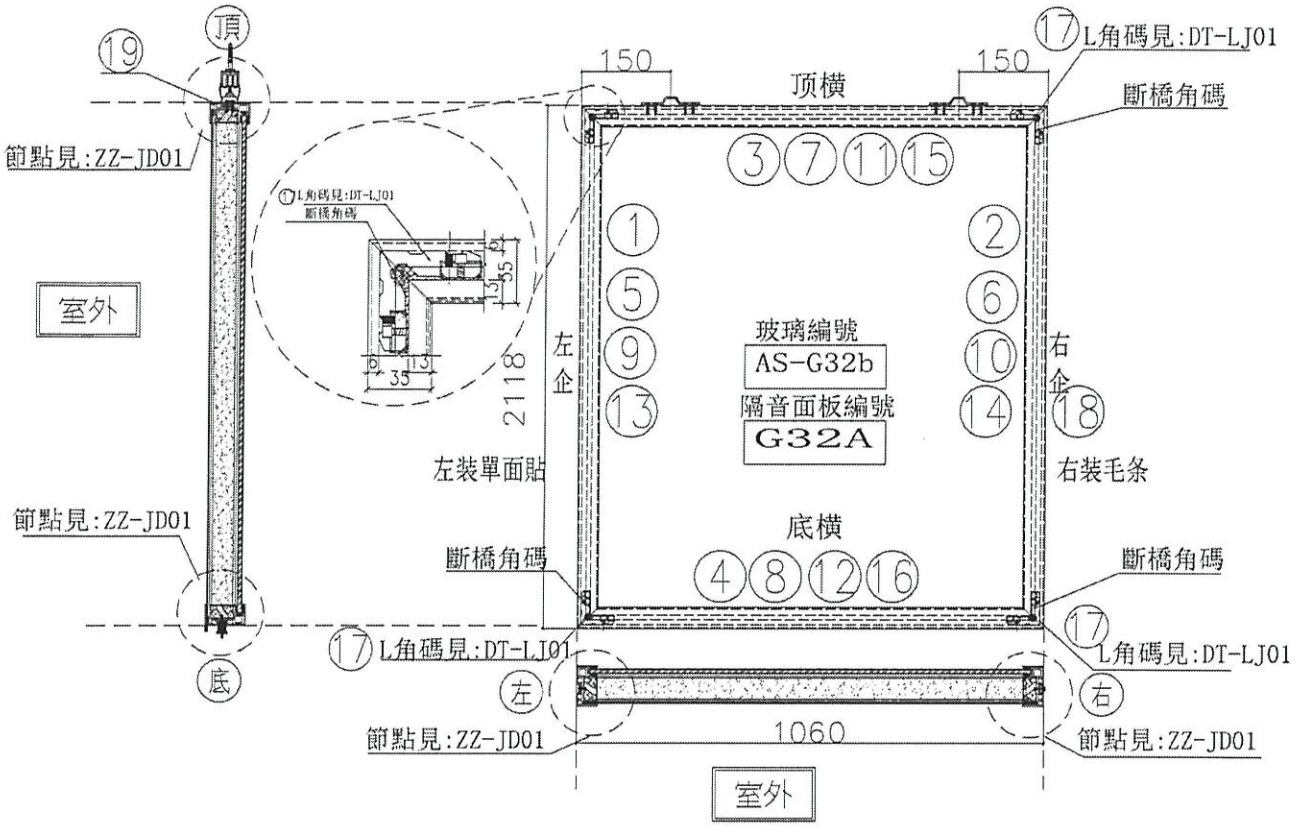

序號	模號	名稱	序號	長度	數量	物料編号
1	X85666	吊趟內框左企	直口	2112.0	1	DT-AL02-01
2	X85666	吊趟內框右企	直口	2112.0	1	DT-AL02-01
3	X85666	吊趟內框頂橫	直口	1054.0	1	DT-AL04-24
4	X85666	吊趟內框底橫	直口	1054.0	1	DT-AL06-24
5	X85665	吊趟外框左企	直口	2118.0	1	DT-AL01-01
6	X85665	吊趟外框右企	直口	2118.0	1	DT-AL01-01
7	X85665	吊趟外框頂橫	直口	1060.0	1	DT-AL03-24
8	X85665	吊趟外框底橫	直口	1060.0	1	DT-AL05-24
9		隔音板用U槽	直口	2082.0	1	DT-UC01-01
10		隔音板用U槽	直口	2082.0	1	DT-UC01-02
11		隔音板用U槽	直口	1045.0	1	DT-UC24-03
12		隔音板用U槽	直口	1045.0	1	DT-UC24-04
13		POMUTE(隔音內插板)	直口	2050.0	1	DT-CB01-01
14		POMUTE(隔音內插板)	直口	2050.0	1	DT-CB01-02
15		POMUTE(隔音內插板)	直口	993.0	1	DT-CB24-03
16		POMUTE(隔音內插板)	直口	993.0	1	DT-CB24-04
17	55X55X9角碼	L角碼加工圖	直口	11.5	4	DT-LJ01
18		毛條槽	直口	2118.0	1	DT-MT01-01
19	14X5鋁巴	(收吊輪)頂部墊巴	直口	98.0	2	DT-DB01

序號				
頂留				mm
底留				mm
企料底部開避位				mm
底橫料防水巴鋸去				mm
安裝扣碼				
安裝扣碼				
多點鎖芯型號：				
手柄型號：				
限位撐型號：				
T窗最大的開度：				
窗玉搭位數：				

門玉款	寬度(mm)	高度(mm)	隻/幅	撐長

大圖版次		本圖版	
		日期	

窗号	寬度 (W)	高度 (H)	數量	樓層
T5-N(SD-G32a)	1060.0	2118.0	~~33~~ ~~10~~ 15	6F-50F

6-21/F
11-50/F

圖號	T5-N(SD-G32a)

名稱	吊趟門玉組裝圖	制圖	吳禕瑜	2020.04.21	修改			
材料		復核			日期			
顏色		批准			圖號	T5-N(SD-G32a)		

EG-DWG3

美特鋁質 有限公司
MIDI Aluminium Fabricator Ltd.

工程號	J-837	地盤	觀塘裕民坊

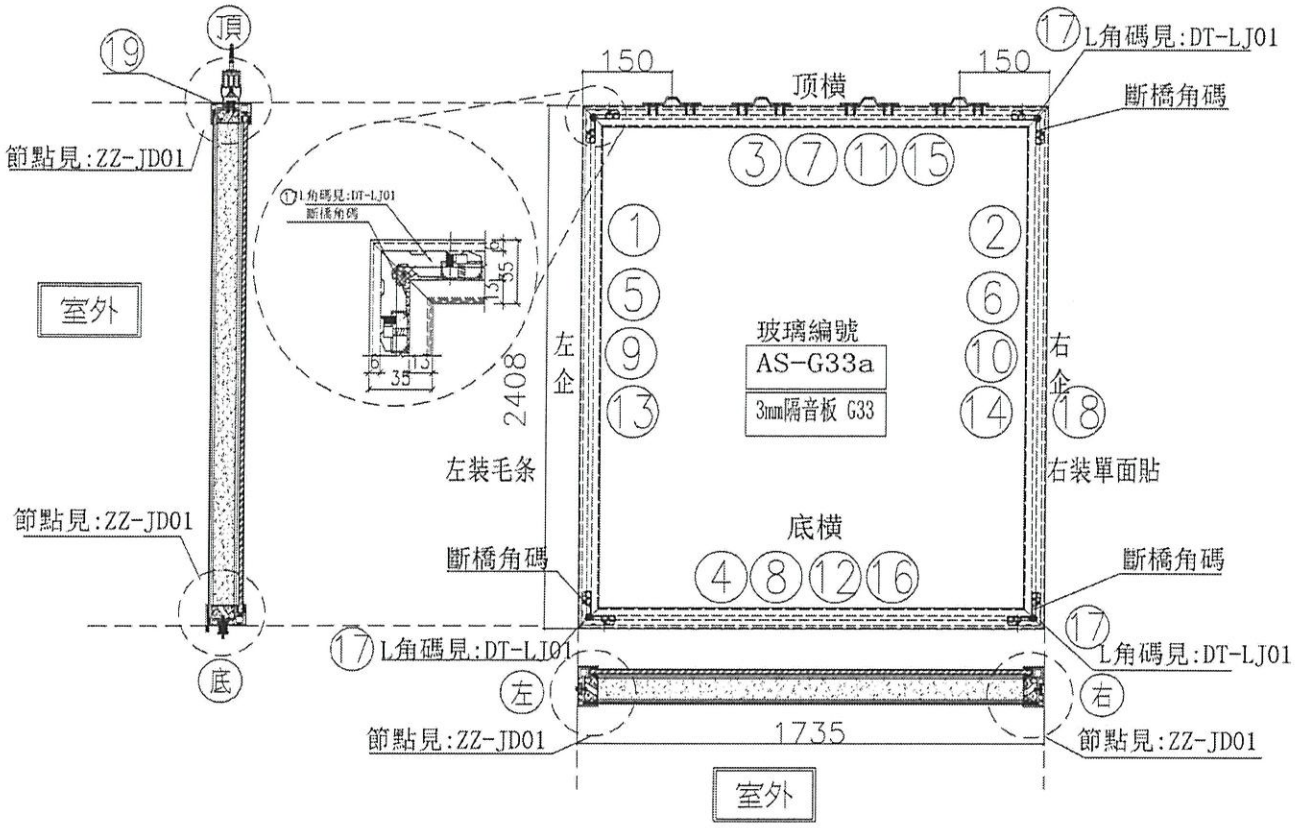

序號	模號	名稱	序號	長度	數量	物料編号
1	X85666	吊趟內框左企	直口	2402.0	1	DT-AL02-02
2	X85666	吊趟內框右企	直口	2402.0	1	DT-AL02-02
3	X85666	吊趟內框頂橫	直口	1729.0	1	DT-AL04-25
4	X85666	吊趟內框底橫	直口	1729.0	1	DT-AL06-25
5	X85665	吊趟外框左企	直口	2408.0	1	DT-AL01-02
6	X85665	吊趟外框右企	直口	2408.0	1	DT-AL01-02
7	X85665	吊趟外框頂橫	直口	1735.0	1	DT-AL03-25
8	X85665	吊趟外框底橫	直口	1735.0	1	DT-AL05-25
9						
10						
11						
12						
13		POMUTE(隔音內插板)	直口	2340.0	1	DT-CB02-01
14		POMUTE(隔音內插板)	直口	2340.0	1	DT-CB02-02
15		POMUTE(隔音內插板)	直口	1668.0	1	DT-CB25-03
16		POMUTE(隔音內插板)	直口	1668.0	1	DT-CB25-04
17	55X55X9角碼	L角碼加工圖	直口	11.5	4	DT-LJ01
18		毛條槽	直口	2408.0	1	DT-MT01-02
19	14X5鋁巴	（收吊輪）頂部墊巴	直口	98.0	4	DT-DB01

序號				
頂留				mm
底留				mm
企料底部開避位				mm
底橫料防水巴鋸去				mm
安裝扣碼				
安裝扣碼				
多點鎖芯型號：				
手柄型號：				
限位撐型號：				
T窗最大的開度：				
窗玉搭位數：				

門玉款	寬度(mm)	高度(mm)	隻/幅	撐長

大圖版次		本圖版	
		日期	

窗号	宽度（W）	高度（H）	数量	樓層
T5-N(SD-G33)	1735.0	2408.0	~~37~~ 29	~~6B-50F~~

6-2017
11-5017

圖號 T5-N(SD-G33)

名稱	吊趟門玉組裝圖	制圖	吳禕瑜	2020.04.21	修改			
材料		復核			日期			
顏色		批准			圖號	T5-N(SD-G33)		

EG-DWG3

美特鋁質 有限公司
MIDI Aluminium Fabricator Ltd.

工程號	J837	地盤	觀塘裕民坊

序號	物料編號	數量	高度H	A	N			B
1	DT-AL01-01	288	2118	359	400	x	3	359
2	DT-AL01-02	596	2408	304	400	x	4	304
3	DT-AL01-03	296	2098	349	400	x	3	349
4	DT-AL01-04	228	2388	294	400	x	4	294

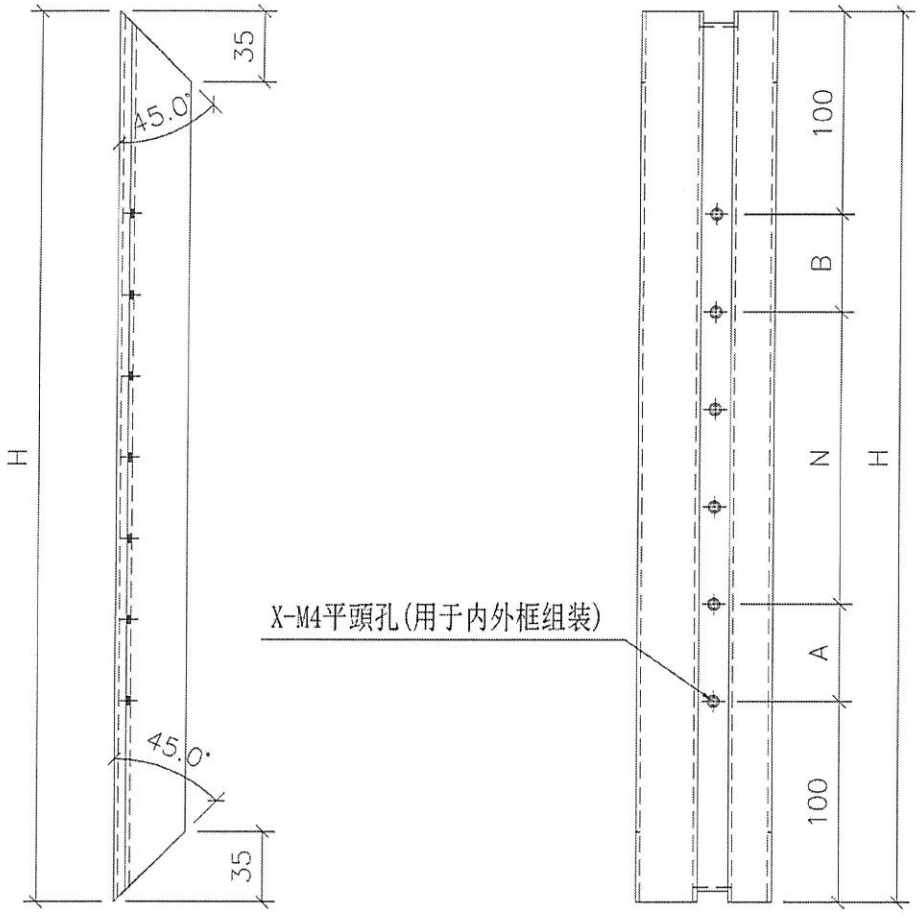

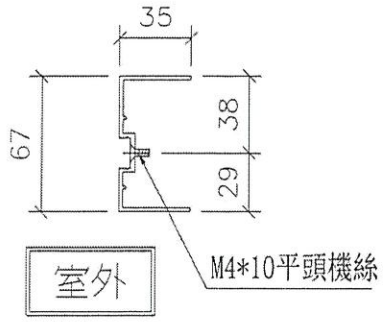

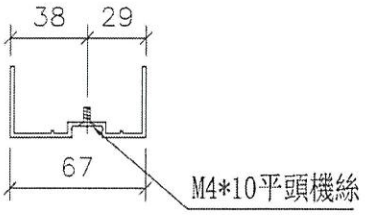

名稱	吊趟外框企料	制圖	吳禕瑜	2020.04.21	修改			
材料	X85665	復核			日期			
顏色	EC-DG-S332054 (3塗)	批准			圖號	DT-AL01		

EG-DWG3

美特鋁質 有限公司
MIDI Aluminium Fabricator Ltd.

工程號	J837	地盤	觀塘裕民坊

序號	物料編號	數量	高度H	A	N			B
1	DT-AL02-01	~~238~~228	2112	359	400	x	3	359
2	DT-AL02-02	~~220~~206	2402	304	400	x	4	304
3	DT-AL02-03	~~84~~276	2092	349	400	x	3	349
4	DT-AL02-04	~~122~~	2382	294	400	x	4	294

228

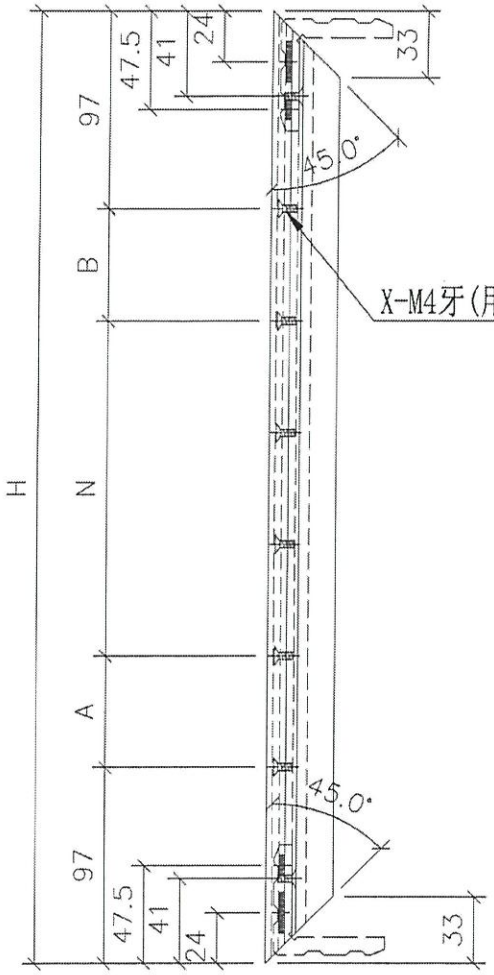

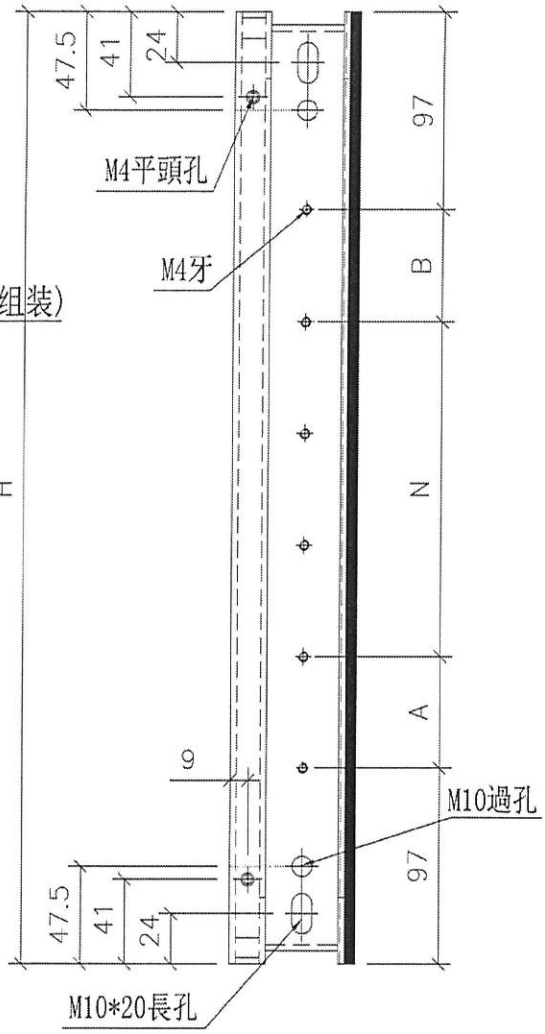

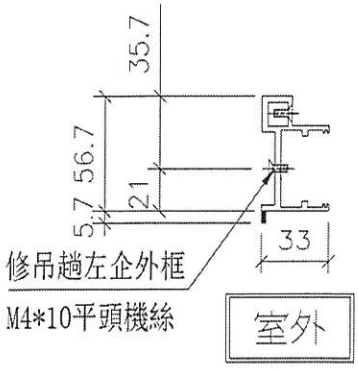

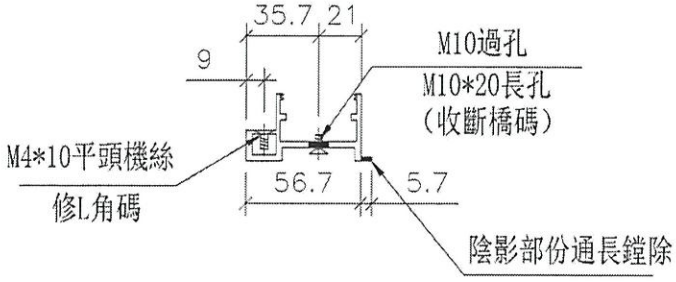

名稱	吊趟內框企料	制圖	吳禕瑜	2020.04.21	修改			
材料	X85666	復核			日期			
顏色	EC-DG-S332054 (3塗)	批准			圖號	DT-AL02		

加工圖見：DT-AL03

序號	物料編號	數量	長度L	A	N			B	C	D
1	DT-AL03-01	~~36~~ 10	770	135	300	x	1	135	-	-
2	DT-AL03-02	191 ~~207~~ 85	752	126	300	x	1	126	-	-
3	DT-AL03-03	~~36~~ 10	1600	250	300	x	3	250	433	433
4	DT-AL03-05	~~25~~ 11	1135	167.5	300	x	2	167.5	-	-
5	DT-AL03-06	53 ~~80~~ 22	1220	210	300	x	2	210	307	307
6	DT-AL03-07	80 ~~108~~ 44	1320	260	300	x	2	260	340	340
7	DT-AL03-13	~~9~~ 8	1195	197.5	300	x	2	197.5	298	298
8	DT-AL03-18	22 ~~37~~ 14	1652.5	276.25	300	x	3	276.25	451	451
9	DT-AL03-19	64 ~~74~~ 22	1295	247.5	300	x	2	247.5	332	332
10	DT-AL03-21	31 ~~37~~ 14	1510	205	300	x	3	205	403	403
11	DT-AL03-24	88 ~~111~~ 35	1060	130	300	x	2	130	-	-
12	DT-AL03-25	88 ~~111~~ 35	1735	167.5	300	x	4	167.5	478	478
13	DT-AL03-28	54 ~~74~~ 22	702.5	101.25	300	x	1	101.25	-	-

EG-DWG3

美特鋁質 有限公司
MIDI Aluminium Fabricator Ltd.

工程號	J837	地盤	觀塘裕民坊

名稱	數據表			制圖	吳緯瑜	2020.04.21	修改	A		
材料				復核			日期	2020.5.21		
顏色				批准			圖號	DT-AL03a		

EG-DWG3

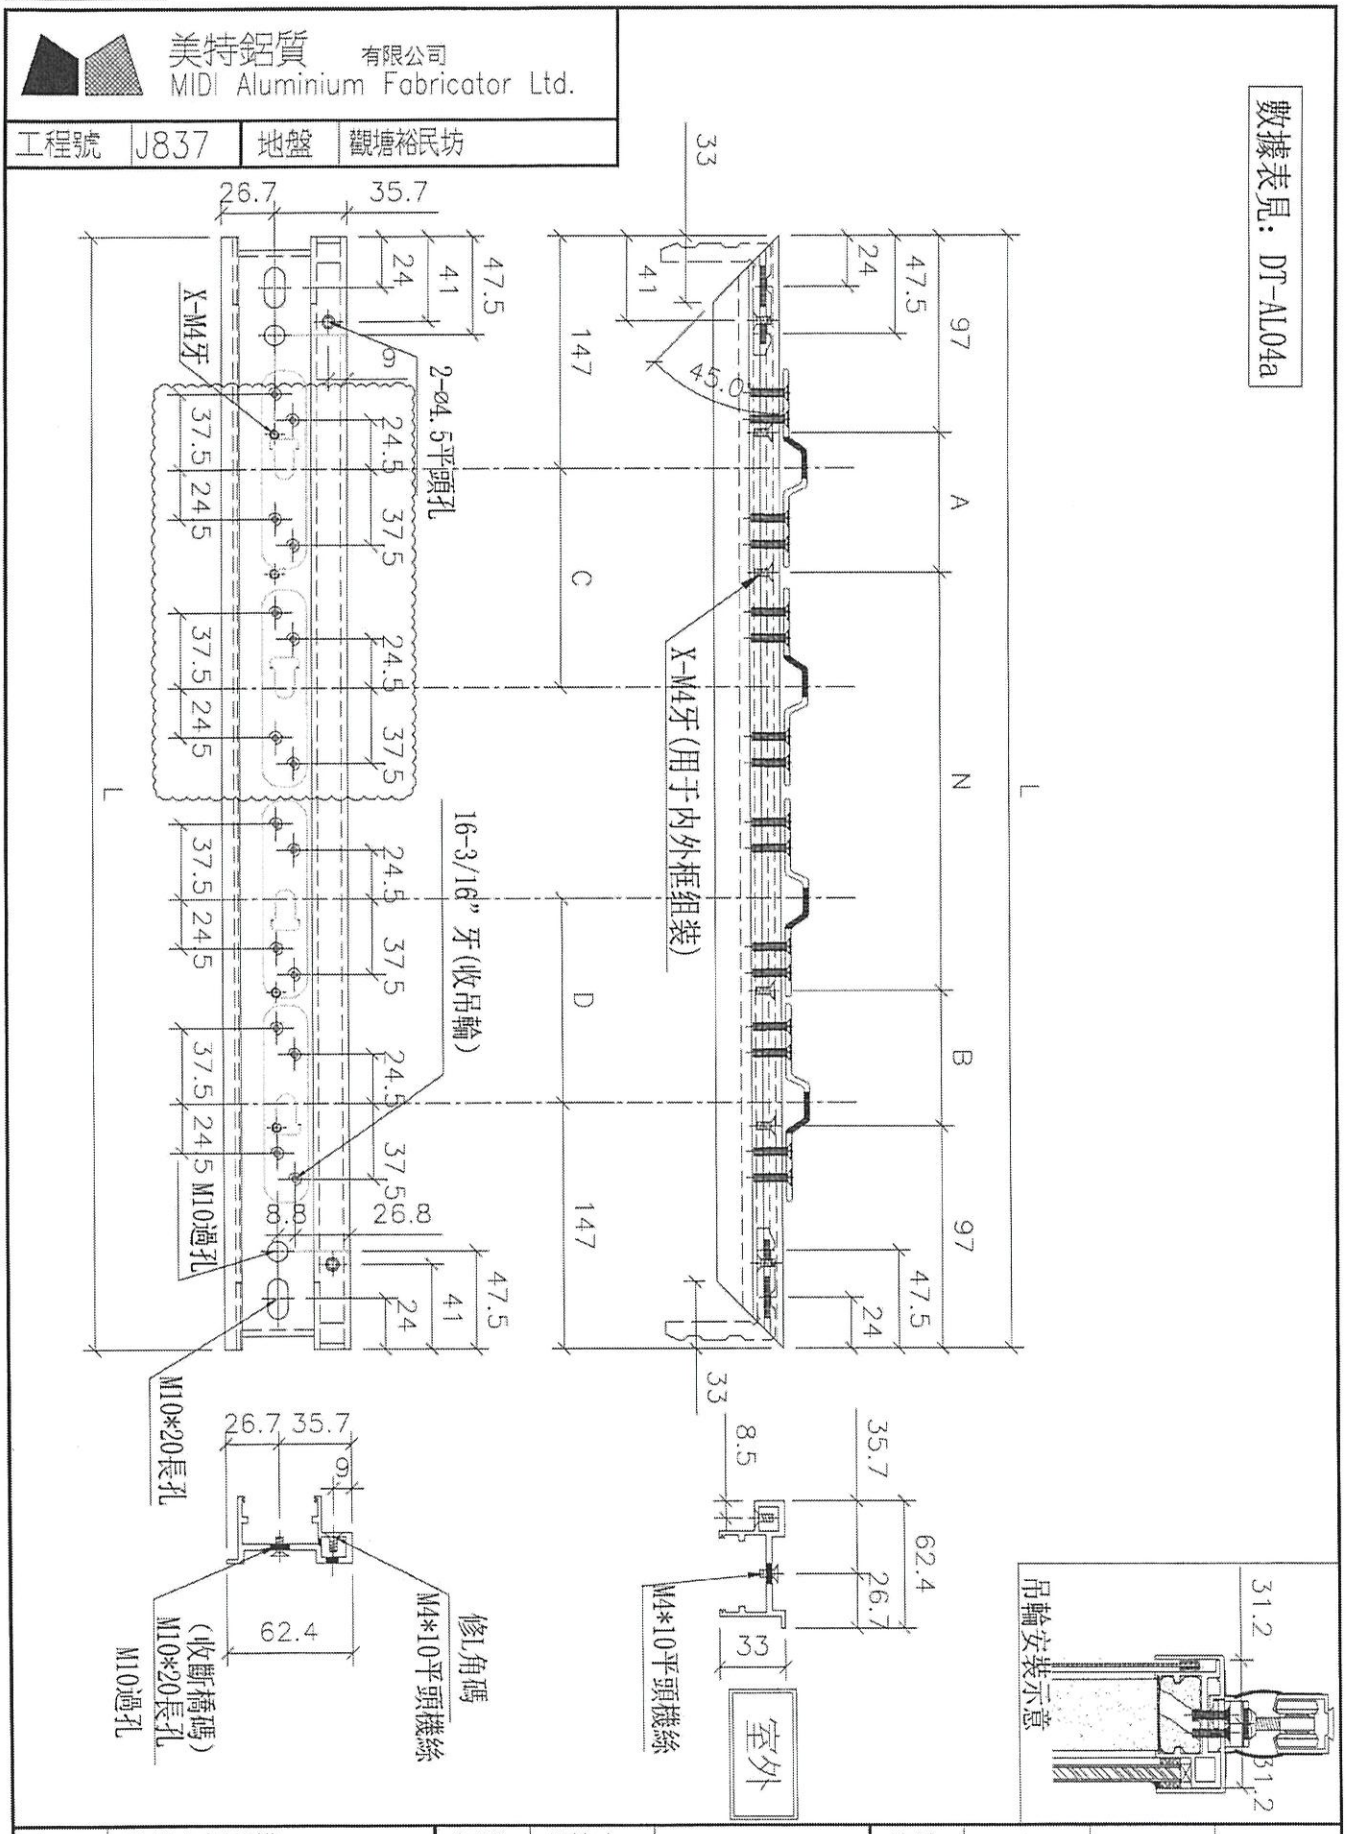

BJ-005

加工圖見：DT-AL04

序號	物料編號	數量	長度L	A	N			B	C	D
1	DT-AL04-01	~~36~~ 10	764	135	300	x	1	135	-	-
2	DT-AL04-02	~~207~~ 85	746	126	300	x	1	126	-	-
3	DT-AL04-03	~~36~~ 10	1594	250	300	x	3	250	433	433
4	DT-AL04-05	~~25~~ 11	1129	167.5	300	x	2	167.5	-	-
5	DT-AL04-06	~~80~~ 32	1214	210	300	x	2	210	307	307
6	DT-AL04-07	~~108~~ 44	1314	260	300	x	2	260	340	340
7	DT-AL04-13	~~9~~ 8	1189	197.5	300	x	2	197.5	298	298
8	DT-AL04-18	~~37~~ 14	1646.5	276.25	300	x	3	276.25	451	451
9	DT-AL04-19	~~74~~ 27	1289	247.5	300	x	2	247.5	332	332
10	DT-AL04-21	~~37~~ 14	1504	205	300	x	3	205	403	403
11	DT-AL04-24	~~111~~ 33	1054	130	300	x	2	130	-	-
12	DT-AL04-25	~~111~~ 33	1729	167.5	300	x	4	167.5	478	478
13	DT-AL04-28	~~74~~ 22	696.5	101.25	300	x	1	101.25	-	-

EG-DWG3

美特鋁質 有限公司 MIDI Aluminium Fabricator Ltd.

工程號	J837	地盤	觀塘裕民坊

名稱	數據表	制圖	吳禕瑜	2020.04.21	修改	
材料		復核			日期	
顏色		批准			圖號	DT-AL04a

EG-DWG3

美特鋁質 有限公司
MIDI Aluminium Fabricator Ltd.

工程號	J837	地盤	觀塘裕民坊

數據表見: DT-AL05a

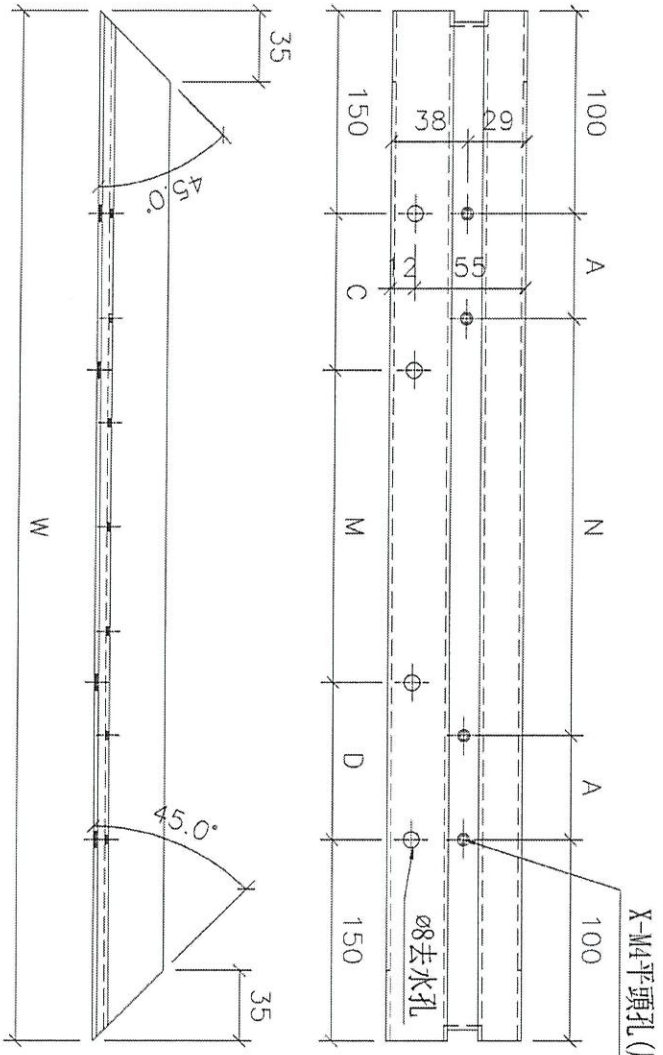

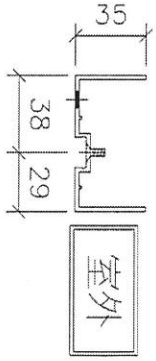

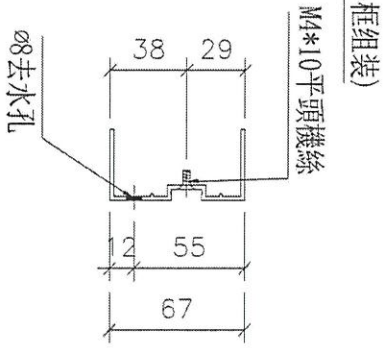

名稱	吊趟外框底橫	制圖	吳禕瑜	2020.04.21	修改			
材料	X85665	復核			日期			
顏色	EC-DG-S332054 (3塗)	批准			圖號	DT-AL05		

加工圖見：DT-AL05

序號	物料編號	數量	長度L	A	N			B	C	M			D
1	DT-AL05-01	~~36~~ 10	770	135	300	x	1	135	135	200	x	1	135
2	DT-AL05-02	~~207~~ 119	752	126	300	x	1	126	126	200	x	1	126
3	DT-AL05-03	~~36~~ 19	1600	250	300	x	3	250	200	300	x	3	200
4	DT-AL05-05	~~25~~ 11	1135	167.5	300	x	2	167.5	267.5	300	x	1	267.5
5	DT-AL05-06	~~80~~ 53	1220	210	300	x	2	210	310	300	x	1	310
6	DT-AL05-07	~~108~~ 80	1320	260	300	x	2	260	360	300	x	1	360
7	DT-AL05-13	~~9~~ 8	1195	197.5	300	x	2	197.5	297.5	300	x	1	297.5
8	DT-AL05-18	~~37~~ 33	1652.5	276.25	300	x	3	276.25	226.25	300	x	3	226.25
9	DT-AL05-19	~~74~~ 69	1295	247.5	300	x	2	247.5	197.5	300	x	2	197.5
10	DT-AL05-21	~~37~~ 31	1510	205	300	x	3	205	305	300	x	2	305
11	DT-AL05-24	~~111~~ 88	1060	130	300	x	2	130	230	300	x	1	230
12	DT-AL05-25	~~111~~ 86	1735	167.5	300	x	4	167.5	267.5	300	x	3	267.5
13	DT-AL05-28	~~74~~ 54	702.5	101.25	300	x	1	101.25	101.25	200	x	1	101.25

EG-DWG3

美特鋁質 有限公司
MIDI Aluminium Fabricator Ltd.

工程號	J837
地盤	觀塘裕民坊

名稱	數據表	制圖	吳瑋瑜
材料		復核	
顏色		批准	

修改		
日期	2020.04.21	
圖號	DT-AL05a	

EG-DWG3

美特鋁質 有限公司
MIDI Aluminium Fabricator Ltd.

工程號	J837	地盤	觀塘裕民坊

數據表見: DT-AL06a

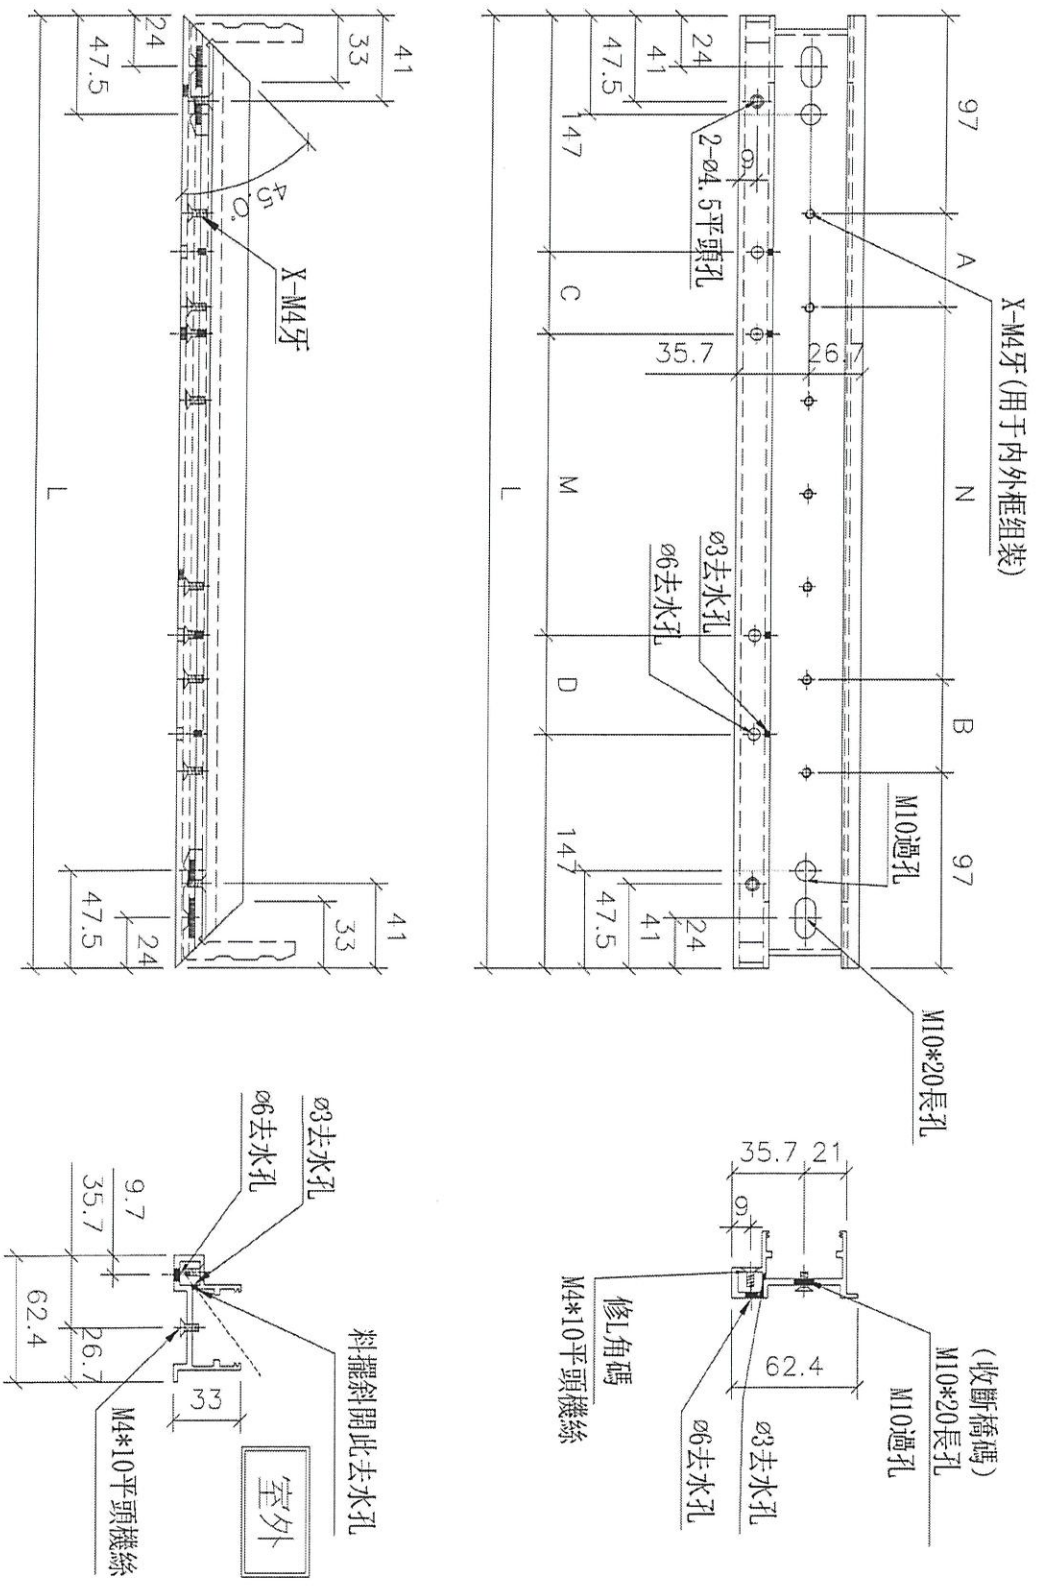

名稱	吊趟內框底橫	制圖	吳禕瑜	2020.04.21	修改			
材料	X85666	復核			日期			
顏色	EC-DG-S332054 (3塗)	批准			圖號	DT-AL06		

加工圖見：DT-AL06

序號	物料編號	數量	長度L	A	N			B	C	M			D
1	DT-AL06-01	~~36~~ 10	764	135	300	x	1	135	135	200	x	1	135
2	DT-AL06-02	~~207~~ 119	746	126	300	x	1	126	126	200	x	1	126
3	DT-AL06-03	~~36~~ 19	1594	250	300	x	3	250	200	300	x	3	200
4	DT-AL06-05	~~25~~ 11	1129	167.5	300	x	2	167.5	267.5	300	x	1	267.5
5	DT-AL06-06	~~80~~ 22	1214	210	300	x	2	210	310	300	x	1	310
6	DT-AL06-07	~~108~~ 44	1314	260	300	x	2	260	360	300	x	1	360
7	DT-AL06-13	~~9~~ 8	1189	197.5	300	x	2	197.5	297.5	300	x	1	297.5
8	DT-AL06-18	~~37~~ 11	1646.5	276.25	300	x	3	276.25	226.25	300	x	3	226.25
9	DT-AL06-19	~~74~~ 22	1289	247.5	300	x	2	247.5	197.5	300	x	2	197.5
10	DT-AL06-21	~~37~~ 11	1504	205	300	x	3	205	305	300	x	2	305
11	DT-AL06-24	~~111~~ 33	1054	130	300	x	2	130	230	300	x	1	230
12	DT-AL06-25	~~111~~ 33	1729	167.5	300	x	4	167.5	267.5	300	x	3	267.5
13	DT-AL06-28	~~74~~ 22	696.5	101.25	300	x	1	101.25	101.25	200	x	1	101.25

EG-DWG3

美特鋁質 有限公司 MIDI Aluminium Fabricator Ltd.

工程號	J837	地盤	觀塘裕民坊

名稱	數據表	制圖	吳禋瑜	2020.04.21	修改	
材料		復核			日期	
顏色		批准			圖號	DT-AL06a

EG-DWG3

美特鋁質 有限公司
MIDI Aluminium Fabricator Ltd.

工程號	J837	地盤	觀塘裕民坊

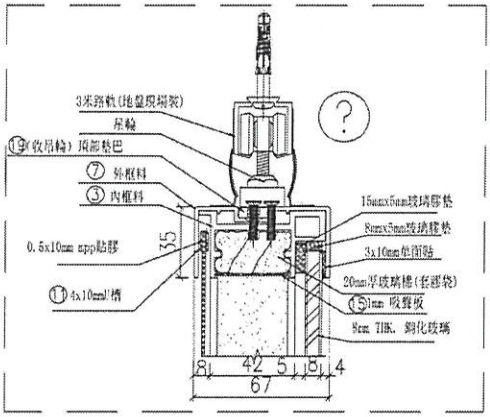

室外

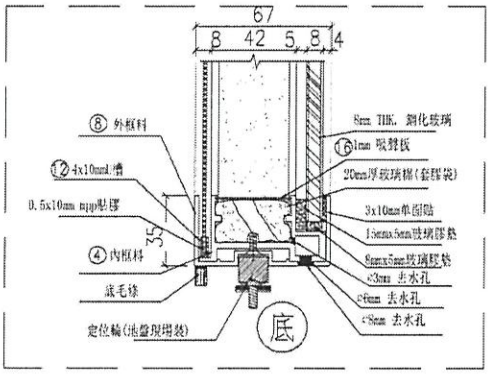

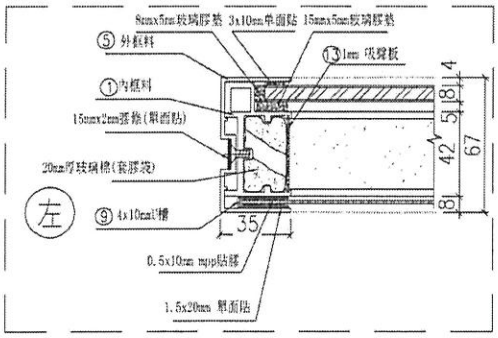

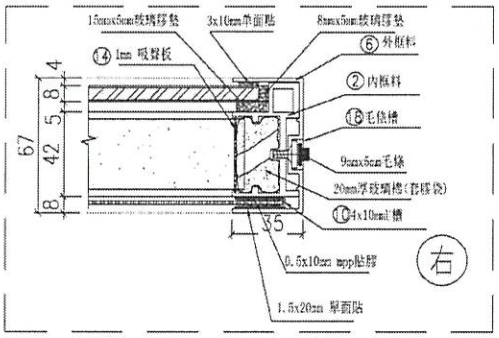

室外

名稱	吊趟組裝圖節點	制圖	吳禕瑜	2020.04.21	修改			
材料		復核			日期			
顏色		批准			圖號	ZZ-JD01		

EG-DWG3

美特鋁質 有限公司
MIDI Aluminium Fabricator Ltd.

工程號	J-837	地盤	觀塘裕民坊

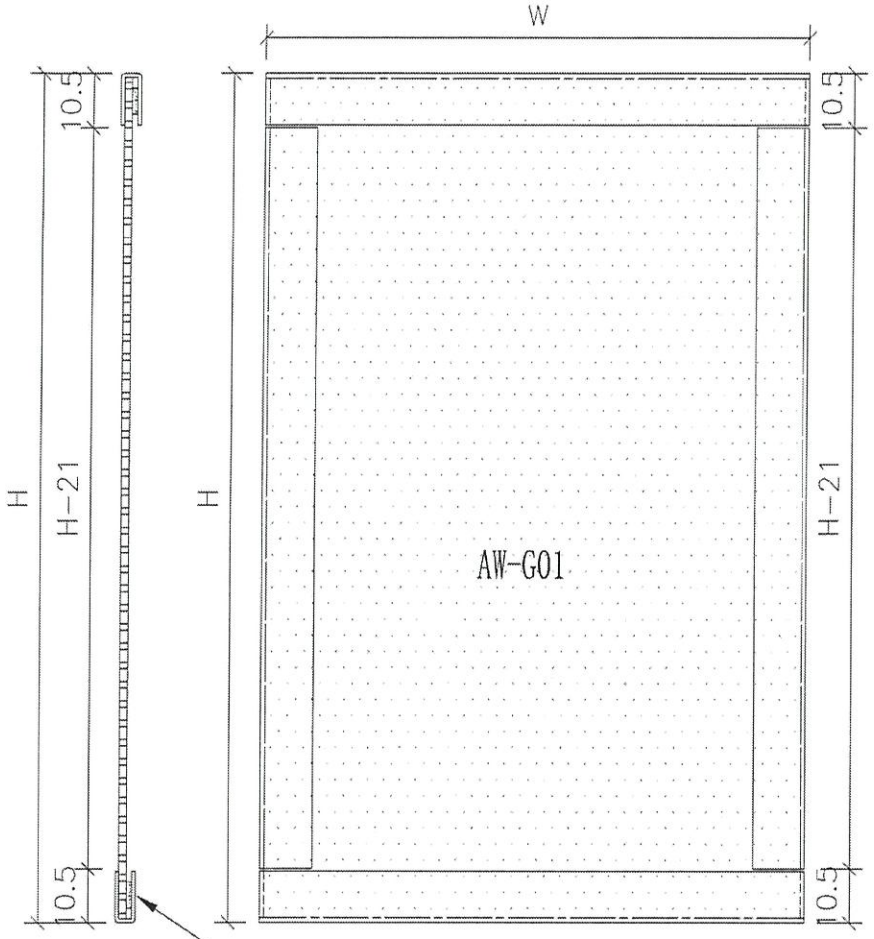

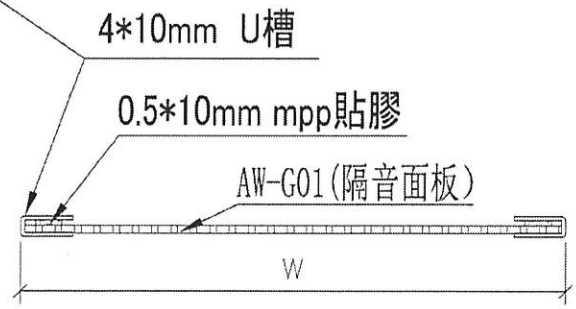

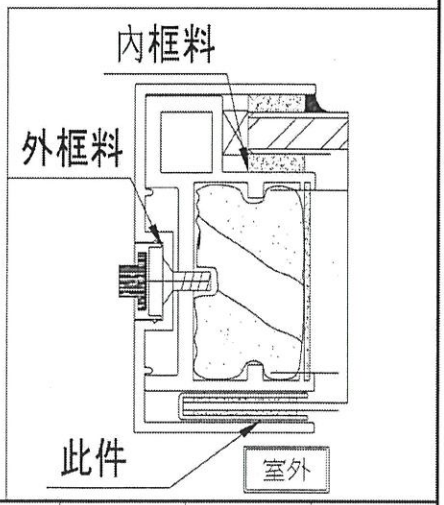

名稱	隔音板用U槽組裝圖	制圖	吳禕瑜	2020.04.21	修改			
材料	4*10mmU槽	復核			日期			
顏色	MILL	批准			圖號	ZZ-UC01		

EG-DWG3

美特鋁質 有限公司
MIDI Aluminium Fabricator Ltd.

工程號	J-837	地盤	觀塘裕民坊

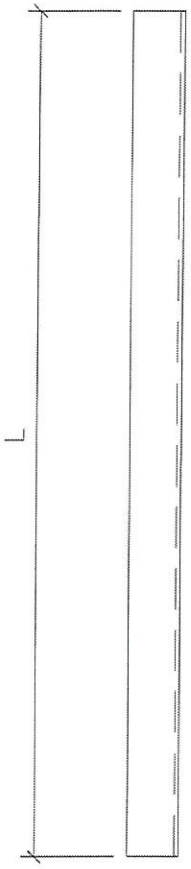

序號	物料編號	數量	長度L
1	DT-UC01-01	326 144	2082
2	DT-UC01-02	326 144	2082
3	DT-UC01-03	36 19	755
4	DT-UC01-04	36 10	755
5	DT-UC02-01	86 108	2372
6	DT-UC02-02	86 108	2372
7	DT-UC02-03	119 207	737
8	DT-UC02-04	119 207	737
9	DT-UC03-01	138 127	2062
10	DT-UC03-02	138 127	2062
11	DT-UC04-01	43 55	2352
12	DT-UC04-02	43 55	2352
13	DT-UC05-03	25 11	1120
14	DT-UC05-04	25 11	1120
15	DT-UC06-03	53 80	1205
16	DT-UC06-04	53 80	1205
17	DT-UC13-03	9 8	1180
18	DT-UC13-04	9 8	1180
19	DT-UC19-03	64 74	1280
20	DT-UC19-04	64 74	1280
21	DT-UC24-03	88 111	1045
22	DT-UC24-04	88 111	1045
23	DT-UC28-03	54 74	687.5
24	DT-UC28-04	54 74	687.5

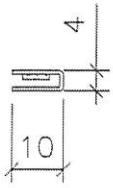

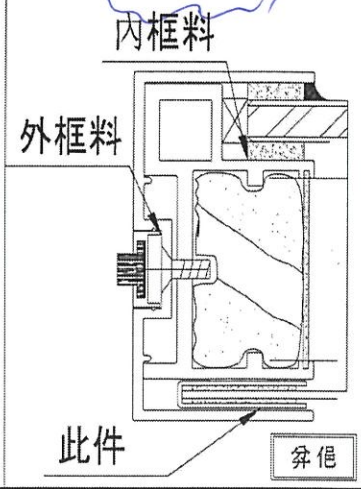

名稱	隔音板用U槽	制圖	吳韓瑜	2020.04.21	修改			
材料	4*10mmU槽	復核			日期			
顏色	MILL	批准			圖號	DT-UC01		

EG-DWG3

美特鋁質 有限公司
MIDI Aluminium Fabricator Ltd.

工程號	J-837	地盤	觀塘裕民坊

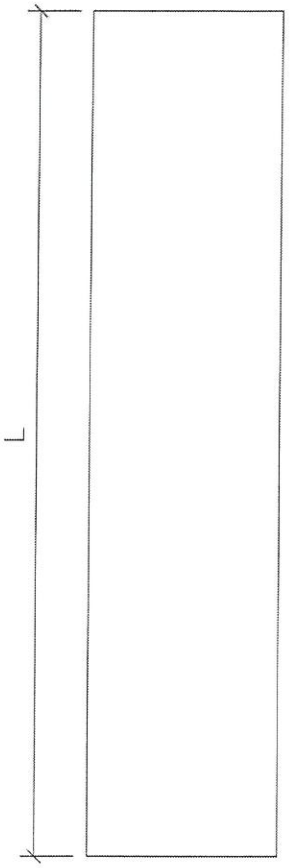

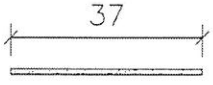

序號	物料編號	數量	長度L
1	DT-CB01-01	326	2050
2	DT-CB01-02	326	2050
3	DT-CB01-03	36	703
4	DT-CB01-04	36	703
5	DT-CB02-01	361	2340
6	DT-CB02-02	361	2340
7	DT-CB02-03	207	685
8	DT-CB02-04	207	685
9	DT-CB03-01	127	2030
10	DT-CB03-02	127	2030
11	DT-CB03-03	36	1533
12	DT-CB03-04	36	1533
13	DT-CB04-01	131	2320
14	DT-CB04-02	131	2320
15	DT-CB05-03	25	1068
16	DT-CB05-04	25	1068
17	DT-CB06-03	80	1153
18	DT-CB06-04	80	1153
19	DT-CB07-03	108	1253
20	DT-CB07-04	108	1253
21	DT-CB13-03	98	1128
22	DT-CB13-04	98	1128
23	DT-CB18-03	37	1585.5
24	DT-CB18-04	37	1585.5
25	DT-CB19-03	74	1228
26	DT-CB19-04	74	1228
27	DT-CB21-03	37	1443
28	DT-CB21-04	37	1443
29	DT-CB24-03	111	993
30	DT-CB24-04	111	993
31	DT-CB25-03	111	1668
32	DT-CB25-04	111	1668
33	DT-CB28-03	74	635.5
34	DT-CB28-04	74	635.5

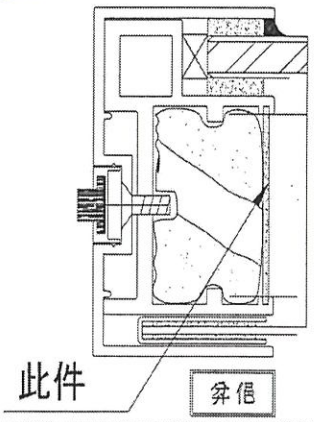

請注意:按供應商要求, 用剪床加工, 沒有刀口, 減少浪費

名稱	POMUTE(隔音內插板)	制圖	吳禕瑜	2020.04.21	修改			
材料	680x3000規格	復核			日期			
顏色	/	批准			圖號	DT-CB01		

EG-DWG3

美特鋁質 有限公司
MIDI Aluminium Fabricator Ltd.

工程號	J-837	地盤	觀塘裕民坊

序號	物料編號	數量	高度H	A	N			B
1	DT-MT01-01	144	2118	359	400	x	3	359
2	DT-MT01-02	253	2408	304	400	x	4	304
3	DT-MT01-03	138	2098	349	400	x	3	349
4	DT-MT01-04	114	2388	294	400	x	4	294

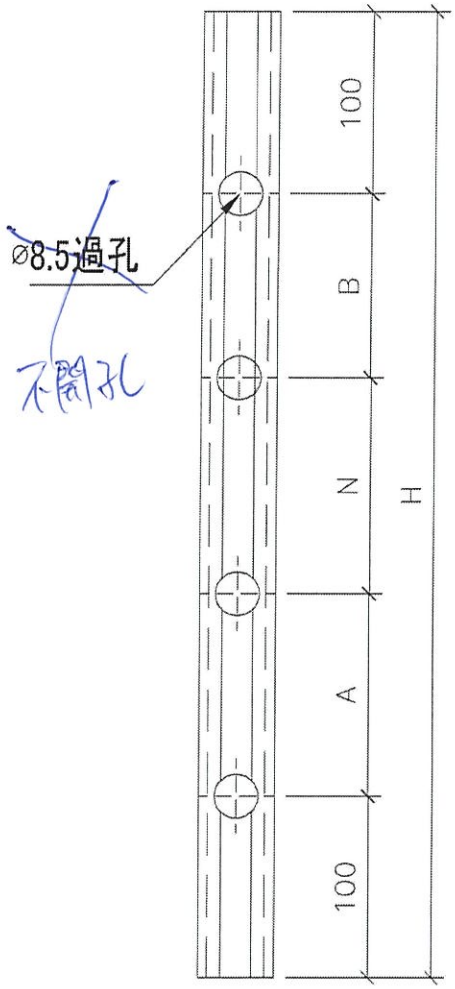

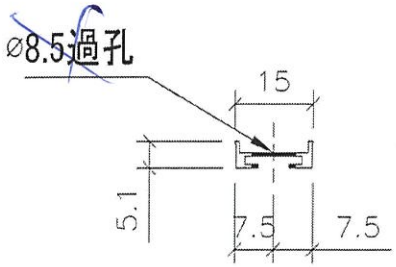

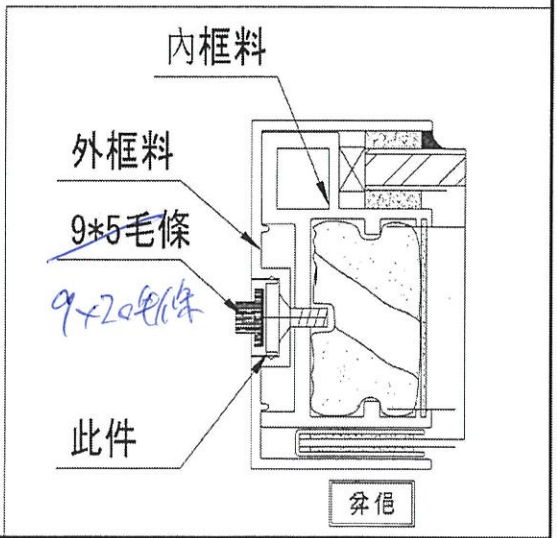

名稱	毛條槽	制圖	吳禕瑜	2020.04.21	修改			
材料	X85667	復核			日期			
顏色	EC-DG-S332054 (3磨)准				圖號	DT-MT01		

EG-DWG3

美特鋁質 有限公司
MIDI Aluminium Fabricator Ltd.

工程號	J-837	地盤	觀塘裕民坊

物料編號	數量	
DT-LJ01	3780	

工廠用

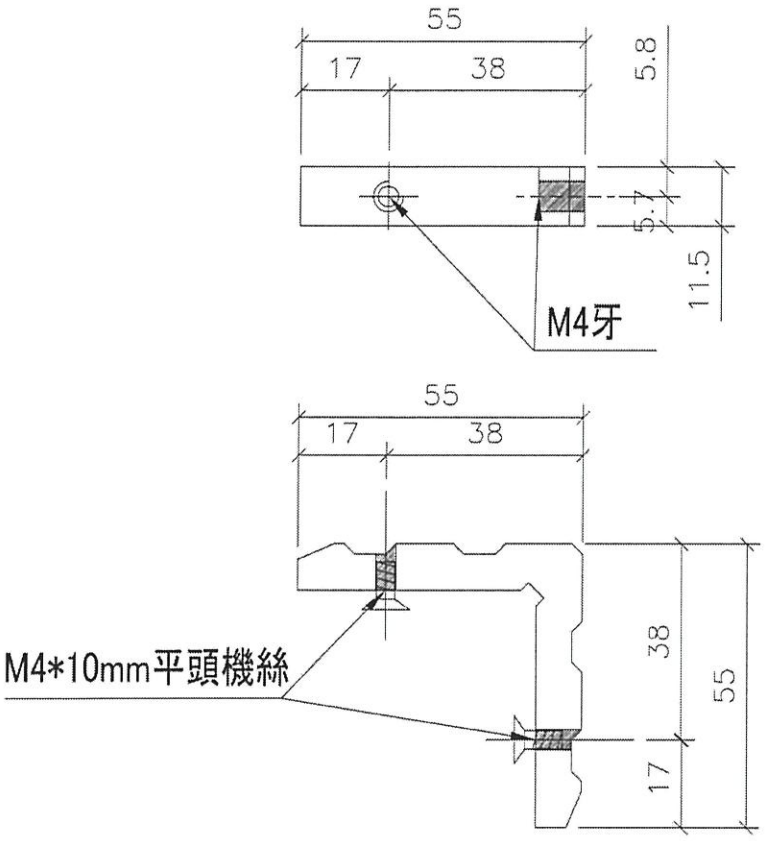

請注意:供應商角碼, 加工鉆孔

名稱	L角碼加工圖	制圖	吳禕瑜	2020.04.21	修改			
材料	X85668	復核			日期			
顏色	MILL	批准			圖號	DT-LJ01		

EG-DWG3

美特鋁質 有限公司
MIDI Aluminium Fabricator Ltd.

工程號	J-837	地盤	觀塘裕民坊

數量	樓層
2874	6F~50F

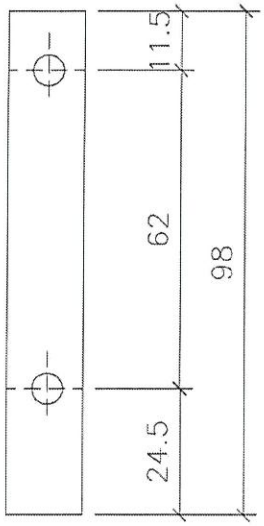

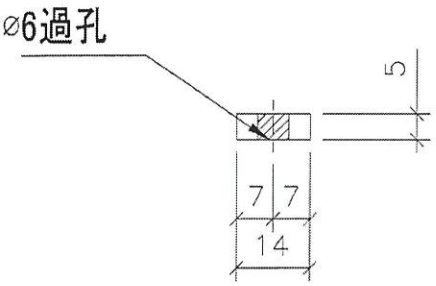

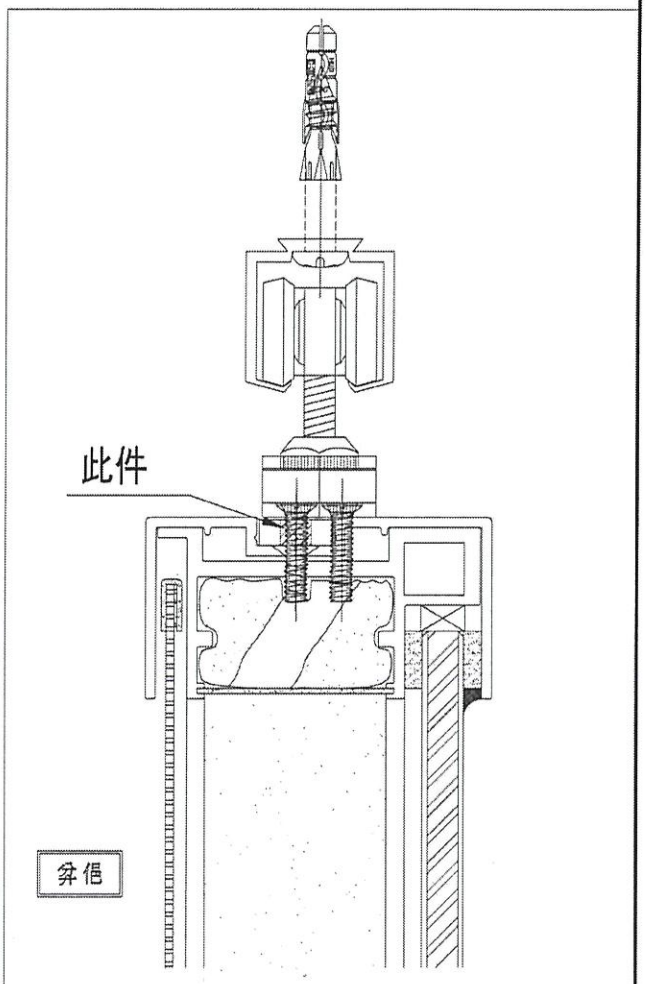

請注意:用庫存料削

名稱	(收吊輪)頂部墊巴	制圖	吳禕瑜	2020.04.21	修改			
材料	14X5鋁巴	復核			日期			
顏色	MILL	批准			圖號	DT-DB01		

	T1															
	F			F			F	mpp height								
	G03			G02			G01									
	主房			客房			廳									
50/F	########	未覆		#VALUE!	未覆		########	2393	未覆							
49/F	########	未覆		#VALUE!	未覆		########	2373	未覆							
48/F	########	未覆		#VALUE!	未覆		########	2373	未覆							
47/F	########	未覆		#VALUE!	未覆		########	2393	未覆							
46/F	########	未覆		#VALUE!	未覆		########	2373	未覆							
45/F	########	未覆		#VALUE!	未覆		########	2373	未覆							
43/F	########	未覆		#VALUE!	未覆		########	2393	未覆							
42/F	########	未覆		#VALUE!	未覆		########	2393	未覆							
41/F	########	未覆		#VALUE!	未覆		########	2373	未覆							
40/F	########	未覆		#VALUE!	未覆		########	2393	未覆							
39/F	########	未覆		#VALUE!	未覆		########	2373	未覆							
38/F	########	未覆		#VALUE!	未覆		########	2393	未覆							
37/F	########	未覆		#VALUE!	未覆		########	2393	未覆							
36/F	########	未覆		#VALUE!	未覆		########	2393	未覆							
35/F	########	未覆		#VALUE!	未覆		########	2393	未覆							
33/F	########	未覆		#VALUE!	未覆		########	2393	未覆							
32/F	########	未覆		#VALUE!	未覆		########	2393	未覆							
31/F	########	未覆		#VALUE!	未覆		########	2393	未覆							
30/F	########	未覆		#VALUE!	未覆		########	2393	未覆							
29/F	########	未覆		#VALUE!	未覆		########	2393	未覆							
28/F	########	未覆		#VALUE!	未覆		########	2393	未覆							
26/F	-5	2480	SD-G03	5	2180	SD-G02	15	2393	2170	SD-G01A						
25/F	0	2475	SD-G03	10	2175	SD-G02A	5	2393	2180	SD-G01						
23/F	0	2475	SD-G03	5	2180	SD-G02	15	2393	2170	SD-G01A						
22/F	0	2475	SD-G03	5	2180	SD-G02	15	2393	2170	SD-G01A						
21/F	0	2475	SD-G03	5	2180	SD-G02	15	2393	2170	SD-G01A						
20/F	########	未覆		#VALUE!	未覆		########	2393	未覆							
19/F	10	2465	SD-G03a	15	2170	SD-G02A	15	2393	2170	SD-G01A						
18/F	15	2460	SD-G03a	10	2175	SD-G02A	15	2393	2170	SD-G01A						
17/F	5	2470	SD-G03	5	2180	SD-G02	10	2393	2175	SD-G01A						
16/F	已做			已做			已做	2393								
15/F	10	2465	SD-G03a	15	2170	SD-G02	5	2393	2180	SD-G01						
12/F	########	未覆		#VALUE!	未覆		########	2393	未覆							
11/F	########	未覆		#VALUE!	未覆		########	2393	未覆							
10/F	########	未覆		#VALUE!	未覆		########	2393	未覆							
9/F	########	未覆		#VALUE!	未覆		########	2393	未覆							
8/F	已裝			已裝			已裝									
7/F	########	未覆		#VALUE!	未覆		########	2393	未覆							
6/F	########	未覆		#VALUE!	未覆		########		未覆							
	2475			2185			2185									

正數表示陣向下底

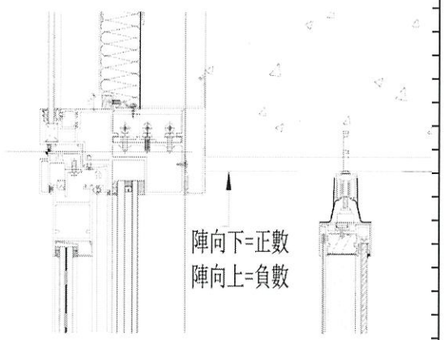

粉紅=陣向下多於5mm									
藍色=陣向上多於5mm									補批擋

	T3																												
	F			F			F			E			E			E			M			M	mpp height						
	G07			G08			G09			G04			G05			G06			G10			G11							
	主房			客房			客房			客房			客房			主房			客房			主房							
40/F							########	未覆																						
39/F				########	未覆		########	未覆		########	未覆																			
38/F				########	未覆		########	未覆		########	未覆																			
37/F				########	未覆		########	未覆		########	未覆		########	未覆																
36/F				########	未覆		########	未覆		########	未覆		########	未覆		########	未覆													
35/F				########	未覆		########	未覆		########	未覆		########	未覆		########	未覆													
33/F				########	未覆		########	未覆		########	未覆		########	未覆		########	未覆													
32/F				########	未覆		########	未覆		########	未覆		########	未覆		########	未覆													
31/F				########	未覆		########	未覆		########	未覆		########	未覆		########	未覆		########	未覆			2391							
30/F				########	未覆		########	未覆		########	未覆		########	未覆		########	未覆		########	未覆		########	2391	未覆						
29/F				########	未覆		########	未覆		########	未覆		########	未覆		########	未覆		########	未覆		########	2391	未覆						
28/F	########	未覆		########	未覆		########	未覆		########	未覆		########	未覆		########	未覆		########	未覆		########	2391	未覆						
26/F	15	2460	SD-G07	20	2165	SD-G08	25	2160	SD-G09A	25	2160	SD-G04	25	2160	SD-G05	10	2465	SD-G06A	25	2160	SD-G10	15	2371	2460	SD-G11					
25/F	10	2465	SD-G07	25	2160	SD-G08	20	2165	SD-G09A	20	2165	SD-G04	20	2165	SD-G05	5	2470	SD-G06	25	2160	SD-G10	5	2391	2470	SD-G11A					
23/F	10	2465	SD-G07	20	2165	SD-G08	25	2160	SD-G09A	15	2170	SD-G04	20	2165	SD-G05	10	2465	SD-G06A	########	未覆		########	2391	未覆						
22/F	15	2460	SD-G07	20	2165	SD-G08	20	2165	SD-G09A	25	2160	SD-G04	20	2165	SD-G05	15	2460	SD-G06A	########	未覆		########	2391	未覆						
21/F	10	2465	SD-G07	20	2165	SD-G08	22	2163	SD-G09A	20	2165	SD-G04	15	2170	SD-G05	5	2470	SD-G06	########	未覆		########	2391	未覆						
20/F	15	2460	SD-G07	25	2160	SD-G08	20	2165	SD-G09A	25	2160	SD-G04	25	2160	SD-G05	10	2465	SD-G06A	15	2170	SD-G10	0	2391	2475	SD-G11A					
19/F	10	2465	SD-G07	20	2165	SD-G08	25	2160	SD-G09A	15	2170	SD-G04	15	2170	SD-G05	0	2475	SD-G06	20	2165	SD-G10	0	2391	2475	SD-G11A					
18/F	10	2465	SD-G07	25	2160	SD-G08	20	2165	SD-G09A	17	2168	SD-G04	20	2165	SD-G05	15	2460	SD-G06A	25	2160	SD-G10	10	2371	2465	SD-G11					
17/F	10	2465	SD-G07	25	2160	SD-G08	20	2165	SD-G09A	25	2160	SD-G04	25	2160	SD-G05	5	2470	SD-G06	25	2160	SD-G10	15	2391	2460	SD-G11					
16/F	已做			已做			已做			已做			已做			已做			已做			已做	2371						
15/F	15	2460	SD-G07	15	2170	SD-G08	20	2165	SD-G09A	20	2165	SD-G04	25	2160	SD-G05	10	2465	SD-G06A	25	2160	SD-G10	20	2371	2455	SD-G11					
12/F	10	2465	SD-G07	15	2170	SD-G08	15	2170	SD-G09A	20	2165	SD-G04	15	2170	SD-G05	10	2465	SD-G06A	########	未覆		########	2391	未覆						
11/F	10	2465	SD-G07	15	2170	SD-G08	5	2180	SD-G09	15	2170	SD-G04	15	2170	SD-G05	5	2470	SD-G06	########	未覆		########	2391	未覆						
10/F	########	未覆		########	未覆		########	未覆		20	2165	SD-G04	15	2170	SD-G05	5	2470	SD-G06	########	未覆		########	2391	未覆						
9/F	########	未覆		########	未覆		########	未覆		########	未覆		########	未覆		########	未覆		########	未覆		########	2391	未覆						
8/F	已裝			已裝			已裝			已裝			已裝			已裝			已裝			已裝							
7/F	########	未覆		########	未覆		########	未覆		########	未覆		########	未覆		########	未覆		########	未覆		########	2391	未覆						
6/F	########	未覆		########	未覆		########	未覆		########	未覆		########	未覆		########	未覆													
	2475			2185			2185			2185			2185			2475			2185			2475								

正數表示陣向下底

粉紅=陣向下多於5mm							
藍色=陣向上多於5mm							補批擋

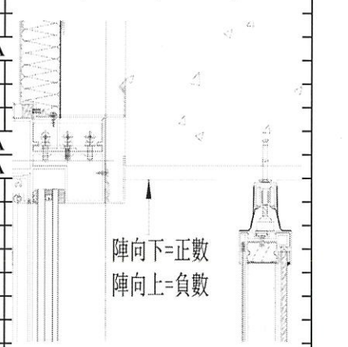

	T5																												
	B			A			A			A			K			K			J			J	mpp height						
	G13			G14			G15			G16			G18a			G19			G20			G21								
	客房			客房			客房			主房			廳			客房			客房			廳								
50/F													25	2450	SD-G18b	15	2460	SD-G19	15	2460	SD-G20	25	2373	2450	SD-G21					
49/F													15	2460	SD-G18b	5	2470	SD-G19a	5	2470	SD-G20a	5	2393	2470	SD-G21a					
48/F													10	2465	SD-G18b	5	2470	SD-G19a	5	2470	SD-G20a	5	2393	2470	SD-G21a					
47/F													-5	2480	SD-G18a	-5	2480	SD-G19a	5	2470	SD-G20a	-5	2393	2480	SD-G21a					
46/F													0	2475	SD-G18a	0	2475	SD-G19a	0	2475	SD-G20a	5	2393	2470	SD-G21a					
45/F													5	2470	SD-G18a	10	2465	SD-G19	15	2460	SD-G20	5	2373	2470	SD-G21a					
43/F													5	2470	SD-G18a	5	2470	SD-G19a	5	2470	SD-G20a	10	2393	2465	SD-G21					
42/F													0	2475	SD-G18a	0	2475	SD-G19a	0	2475	SD-G20a	5	2393	2470	SD-G21a					
41/F													5	2470	SD-G18a	0	2475	SD-G19a	5	2470	SD-G20a	5	2393	2470	SD-G21a					
40/F													-5	2480	SD-G18a	5	2470	SD-G19a	5	2470	SD-G20a	-5	2393	2480	SD-G21a					
39/F													0	2475	SD-G18a	0	2475	SD-G19a	5	2470	SD-G20a	5	2393	2470	SD-G21a					
38/F													0	2475	SD-G18a	5	2470	SD-G19a	5	2470	SD-G20a	15	2393	2460	SD-G21					
37/F													0	2475	SD-G18a	5	2470	SD-G19a	5	2470	SD-G20a	15	2393	2460	SD-G21					
36/F													5	2470	SD-G18a	5	2470	SD-G19a	5	2470	SD-G20a	5	2393	2470	SD-G21a					
35/F													5	2470	SD-G18a	5	2470	SD-G19a	15	2460	SD-G20	10	2393	2465	SD-G21					
33/F													5	2470	SD-G18a	5	2470	SD-G19a	5	2470	SD-G20a	5	2393	2470	SD-G21a					
32/F													5	2470	SD-G18a	5	2470	SD-G19a	10	2465	SD-G20	15	2393	2460	SD-G21					
31/F													15	2460	SD-G18b	15	2460	SD-G19	10	2465	SD-G20	5	2373	2470	SD-G21a					
30/F													10	2465	SD-G18b	10	2465	SD-G19	15	2460	SD-G20	10	2373	2465	SD-G21					
29/F													10	2465	SD-G18b	0	2475	SD-G19a	5	2470	SD-G20a	0	2373	2475	SD-G21a					
28/F				15	2170	SD-G15	20	2165	SD-G15				5	2470	SD-G18a	10	2465	SD-G19	5	2470	SD-G20a	5	2393	2470	SD-G21a					
26/F				15	2170	SD-G14	17	2168	SD-G15				-3	2478	SD-G18a	7	2468	SD-G19	7	2468	SD-G20	5	2373	2470	SD-G21a					
25/F				15	2170	SD-G14	15	2170	SD-G15				5	2470	SD-G18a	5	2470	SD-G19a	5	2470	SD-G20a	5	2373	2470	SD-G21a					
23/F				20	2165	SD-G14	15	2170	SD-G15				5	2470	SD-G18a	5	2470	SD-G19a	7	2468	SD-G20	5	2373	2470	SD-G21a					
22/F				25	2160	SD-G14	20	2165	SD-G15				5	2470	SD-G18a	5	2470	SD-G19a	7	2468	SD-G20	0	2373	2475	SD-G21a					
21/F	########	未覆		########	未覆		########	未覆		########	未覆		########	未覆		########	未覆		5	2470	SD-G20a	0	2393	2475	SD-G21a					
20/F	########	未覆		15	2170	SD-G14	10	2175	SD-G15	12	2463	SD-G16	5	2470	SD-G18a	15	2460	SD-G19	10	2465	SD-G20	5	2373	2470	SD-G21a					
19/F	########	未覆		5	2180	SD-G14a	15	2170	SD-G15	5	2470	SD-G16a	5	2470	SD-G18a	10	2465	SD-G19	########	未覆		########	2393	未覆						
18/F	########	未覆		20	2165	SD-G14	15	2170	SD-G15	10	2465	SD-G16	5	2470	SD-G18a	10	2465	SD-G19	15	2460	SD-G20	7	2373	2468	SD-G21					
17/F	15	2460	SD-G13	15	2170	SD-G14	15	2170	SD-G15	7	2468	SD-G16	15	2460	SD-G18b	7	2468	SD-G19	5	2470	SD-G20a	7	2373	2468	SD-G21					
16/F	已做			已做			已做			已做			已做			已做			已做			已做								
15/F	########	未覆		15	2170	SD-G14	5	2180	SD-G15a	5	2470	SD-G16a	15	2460	SD-G18b	5	2470	SD-G19a	5	2470	SD-G20a	5	2373	2470	SD-G21a					
12/F	10	2465	SD-G13	5	2180	SD-G14a	5	2180	SD-G15a	5	2470	SD-G16a	5	2470	SD-G18a	10	2465	SD-G19	########	未覆		########	2373	未覆						
11/F	########	未覆		########	未覆		########	未覆		########	未覆		15	2460	SD-G18b	15	2460	SD-G19	15	2460	SD-G20	5	2373	2470	SD-G21a					
10/F	########	未覆		########	未覆		########	未覆		########	未覆		15	2460	SD-G18b	15	2460	SD-G19	########	未覆		########	2373	未覆						
9/F				########	未覆		########	未覆		########	未覆		########	未覆		########	未覆		########	未覆		########	2373	未覆						
8/F				已裝			已裝			已裝			已裝			已裝			已裝			已裝								
7/F				########	未覆		########	未覆		########	未覆		########	未覆		########	未覆		########	未覆		########	2393	未覆						
6/F							########	未覆		########	未覆		########	未覆		########	未覆		########	未覆		########	2393	未覆						
	2475			2185			2185			2475			2475			2475			2475			2475								

正數表示陣向下底

粉紅=陣向下多於5mm								
藍色=陣向上多於5mm							補批擋	

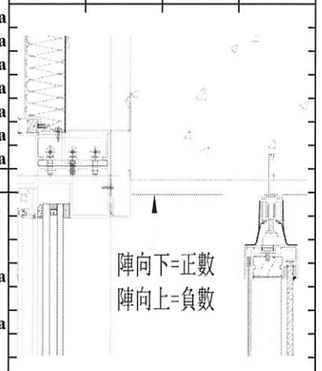

	T5																							
	L			L			L			L			M			M			M			M			N
	G22			G23			G24			G25			G26			G27			G28			G29			G30
	主房			客房			客房			廳			廳			客房			客房			主房			主房
50/F	20	2455	SD-G22	25	2160	SD-G23	25	2160	SD-G24	30	2445	SD-G25a	15	2460	SD-G26a	15	2170	SD-G27	5	2180	SD-G28a	15	2460	SD-G29	15
49/F	5	2470	SD-G22a	5	2180	SD-G23a	5	2180	SD-G24a	5	2470	SD-G25	5	2470	SD-G26	5	2180	SD-G27a	0	2185	SD-G28a	-15	2490	SD-G29a	0
48/F	-5	2480	SD-G22a	5	2180	SD-G23a	10	2175	SD-G24	-5	2480	SD-G25	5	2470	SD-G26	10	2175	SD-G27	10	2175	SD-G28	-5	2480	SD-G29a	0
47/F	-5	2480	SD-G22a	0	2185	SD-G23a	5	2180	SD-G24a	5	2470	SD-G25	0	2475	SD-G26	0	2185	SD-G27a	0	2185	SD-G28a	-5	2480	SD-G29a	5
46/F	5	2470	SD-G22a	0	2185	SD-G23a	10	2175	SD-G24	5	2470	SD-G25	5	2470	SD-G26	-5	2190	SD-G27a	-5	2190	SD-G28a	0	2475	SD-G29a	0
45/F	5	2470	SD-G22a	5	2180	SD-G23a	5	2180	SD-G24a	5	2470	SD-G25	0	2475	SD-G26	15	2170	SD-G27	15	2170	SD-G28	-5	2480	SD-G29a	-5
43/F	15	2460	SD-G22	5	2180	SD-G23a	5	2180	SD-G24a	10	2465	SD-G25a	5	2470	SD-G26	15	2170	SD-G27	0	2185	SD-G28a	-5	2480	SD-G29a	10
42/F	5	2470	SD-G22a	15	2170	SD-G23	10	2175	SD-G24	15	2460	SD-G25a	10	2465	SD-G26a	10	2175	SD-G27	0	2185	SD-G28a	-5	2480	SD-G29a	10
41/F	5	2470	SD-G22a	10	2175	SD-G23	15	2170	SD-G24	5	2470	SD-G25	5	2470	SD-G26	0	2185	SD-G27a	0	2185	SD-G28a	-5	2480	SD-G29a	5
40/F	5	2470	SD-G22a	5	2180	SD-G23a	5	2180	SD-G24a	10	2465	SD-G25a	10	2465	SD-G26a	5	2180	SD-G27a	0	2185	SD-G28a	-5	2480	SD-G29a	5
39/F	5	2470	SD-G22a	10	2175	SD-G23	5	2180	SD-G24a	5	2470	SD-G25	5	2470	SD-G26	5	2180	SD-G27a	10	2175	SD-G28	-5	2480	SD-G29a	0
38/F	5	2470	SD-G22a	10	2175	SD-G23	10	2175	SD-G24	0	2475	SD-G25	5	2470	SD-G26	10	2175	SD-G27	10	2175	SD-G28	5	2470	SD-G29a	0
37/F	5	2470	SD-G22a	10	2175	SD-G23	25	2160	SD-G24	0	2475	SD-G25	0	2475	SD-G26	10	2175	SD-G27	15	2170	SD-G28	0	2475	SD-G29a	5
36/F	5	2470	SD-G22a	5	2180	SD-G23a	5	2180	SD-G24a	10	2465	SD-G25a	5	2470	SD-G26	5	2180	SD-G27a	15	2170	SD-G28	5	2470	SD-G29a	0
35/F	15	2460	SD-G22	10	2175	SD-G23	5	2180	SD-G24a	15	2460	SD-G25a	0	2475	SD-G26	5	2180	SD-G27a	10	2175	SD-G28	-5	2480	SD-G29a	5
33/F	15	2460	SD-G22	10	2175	SD-G23	15	2170	SD-G24	5	2470	SD-G25	5	2470	SD-G26	5	2180	SD-G27a	15	2170	SD-G28	5	2470	SD-G29a	5
32/F	15	2460	SD-G22	15	2170	SD-G23	15	2170	SD-G24	10	2465	SD-G25a	10	2465	SD-G26a	10	2175	SD-G27	20	2165	SD-G28	10	2465	SD-G29	5
31/F	12	2463	SD-G22	15	2170	SD-G23	15	2170	SD-G24	15	2460	SD-G25a	5	2470	SD-G26	10	2175	SD-G27	5	2180	SD-G28a	-5	2480	SD-G29a	5
30/F	0	2475	SD-G22a	10	2175	SD-G23	10	2175	SD-G24	10	2465	SD-G25a	5	2470	SD-G26	0	2185	SD-G27a	10	2175	SD-G28	0	2475	SD-G29a	5
29/F	5	2470	SD-G22a	5	2180	SD-G23a	5	2180	SD-G24a	5	2470	SD-G25	5	2470	SD-G26	5	2180	SD-G27a	0	2185	SD-G28a	5	2470	SD-G29a	5
28/F	15	2460	SD-G22	5	2180	SD-G23a	5	2180	SD-G24a	15	2460	SD-G25a	0	2475	SD-G26	7	2178	SD-G27a	7	2178	SD-G28a	15	2460	SD-G29	5
26/F	10	2465	SD-G22	10	2175	SD-G23	13	2172	SD-G24	10	2465	SD-G25a	########	未覆		########	未覆		########	未覆		########	未覆		2
25/F	0	2475	SD-G22a	10	2175	SD-G23	10	2175	SD-G24	-5	2480	SD-G25	########	未覆		########	未覆		########	未覆		########	未覆		5
23/F	5	2470	SD-G22a	5	2180	SD-G23a	5	2180	SD-G24a	0	2475	SD-G25	########	未覆		########	未覆		########	未覆		########	未覆		-5
22/F	10	2465	SD-G22	18	2167	SD-G23	15	2170	SD-G24	5	2470	SD-G25	########	未覆		########	未覆		########	未覆		########	未覆		5
21/F	15	2460	SD-G22	20	2165	SD-G23	15	2170	SD-G24	5	2470	SD-G25	########	未覆		########	未覆		########	未覆		########	未覆		5
20/F	15	2460	SD-G22	15	2170	SD-G23	17	2168	SD-G24	5	2470	SD-G25	########	未覆		########	未覆		########	未覆		########	未覆		5
19/F	15	2460	SD-G22	7	2178	SD-G23	15	2170	SD-G24	0	2475	SD-G25	########	未覆		########	未覆		########	未覆		########	未覆		5
18/F	7	2468	SD-G22	7	2178	SD-G23	7	2178	SD-G24	10	2465	SD-G25a	########	未覆		########	未覆		########	未覆		########	未覆		15
17/F	15	2460	SD-G22	10	2175	SD-G23	15	2170	SD-G24	15	2460	SD-G25a	########	未覆		########	未覆		########	未覆		########	未覆		10
16/F	已做			已做			已做			已做			已做			已做			已做			已做			已做
15/F	7	2468	SD-G22	15	2170	SD-G23	5	2180	SD-G24a	5	2470	SD-G25	########	未覆		########	未覆		########	未覆		########	未覆		10
12/F	10	2465	SD-G22	5	2180	SD-G23a	10	2175	SD-G24	5	2470	SD-G25	########	未覆		########	未覆		########	未覆		########	未覆		5
11/F	10	2465	SD-G22	10	2175	SD-G23	10	2175	SD-G24	10	2465	SD-G25a	########	未覆		########	未覆		########	未覆		########	未覆		########
10/F	15	2460	SD-G22	10	2175	SD-G23	15	2170	SD-G24	10	2465	SD-G25a	########	未覆		########	未覆		########	未覆		########	未覆		########
9/F	#VALUE!	未覆		#VALUE!	未覆		#VALUE!	未覆		#VALUE!	未覆		########	未覆		########	未覆		########	未覆		########	未覆		########
8/F	已裝			已裝			已裝			已裝			已裝			已裝			已裝			已裝			已裝
7/F	#VALUE!	未覆		#VALUE!	未覆		#VALUE!	未覆		#VALUE!	未覆		########	未覆		########	未覆		########	未覆		########	未覆		########
6/F	#VALUE!	未覆		#VALUE!	未覆		#VALUE!	未覆		#VALUE!	未覆		########	未覆		########	未覆		########	未覆		########	未覆		########
	2475			2185			2185			2475			2475			2185			2185			2475			2475

正數表示陣向下底

粉紅=陣向下多於5mm						
藍色=陣向上多於5mm						補批擋

2460	SD-G30
2475	SD-G30a
2475	SD-G30a
2470	SD-G30a
2475	SD-G30a
2480	SD-G30a
2465	SD-G30
2465	SD-G30
2470	SD-G30a
2470	SD-G30a
2475	SD-G30a
2475	SD-G30a
2470	SD-G30a
2475	SD-G30a
2470	SD-G30a
2470	SD-G30a
2470	SD-G30a
2470	SD-G30a
2470	SD-G30a
2470	SD-G30a
2470	SD-G30a
2473	SD-G30a
2470	SD-G30a
2480	SD-G30a
2470	SD-G30a
2470	SD-G30a
2470	SD-G30a
2470	SD-G30a
2460	SD-G30
2465	SD-G30
2465	SD-G30
2470	SD-G30a
未覆	
未覆	
未覆	
未覆	
未覆	

	N			N			N		
	G31			G32			G33		
	客房			客房			廳		
50/F	25	2160	SD-G31	35	2150	SD-G32A	0	2475	SD-G33
49/F	10	2175	SD-G31	15	2170	SD-G32A	0	2475	SD-G33
48/F	10	2175	SD-G31	20	2165	SD-G32A	0	2475	SD-G33
47/F	5	2180	SD-G31a	10	2175	SD-G32A	-5	2480	SD-G33
46/F	5	2180	SD-G31a	10	2175	SD-G32A	5	2470	SD-G33
45/F	0	2185	SD-G31a	5	2180	SD-G32	5	2470	SD-G33
43/F	10	2175	SD-G31	0	2185	SD-G32	10	2465	SD-G33a
42/F	10	2175	SD-G31	5	2180	SD-G32	0	2475	SD-G33
41/F	-5	2190	SD-G31a	-5	2190	SD-G32	5	2470	SD-G33
40/F	0	2185	SD-G31a	0	2185	SD-G32	-5	2480	SD-G33
39/F	5	2180	SD-G31a	5	2180	SD-G32	5	2470	SD-G33
38/F	0	2185	SD-G31a	5	2180	SD-G32	0	2475	SD-G33
37/F	5	2180	SD-G31a	10	2175	SD-G32A	0	2475	SD-G33
36/F	15	2170	SD-G31	5	2180	SD-G32	0	2475	SD-G33
35/F	15	2170	SD-G31	10	2175	SD-G32A	0	2475	SD-G33
33/F	5	2180	SD-G31a	5	2180	SD-G32	5	2470	SD-G33
32/F	10	2175	SD-G31	10	2175	SD-G32A	10	2465	SD-G33a
31/F	5	2180	SD-G31a	10	2175	SD-G32A	10	2465	SD-G33a
30/F	5	2180	SD-G31a	5	2180	SD-G32	0	2475	SD-G33
29/F	0	2185	SD-G31a	5	2180	SD-G32	5	2470	SD-G33
28/F	10	2175	SD-G31	10	2175	SD-G32A	5	2470	SD-G33
26/F	5	2180	SD-G31a	15	2170	SD-G32A	5	2470	SD-G33
25/F	5	2180	SD-G31a	5	2180	SD-G32	-5	2480	SD-G33
23/F	7	2178	SD-G31	10	2175	SD-G32A	5	2470	SD-G33
22/F	15	2170	SD-G31	13	2172	SD-G32A	5	2470	SD-G33
21/F	15	2170	SD-G31	15	2170	SD-G32A	-5	2480	SD-G33
20/F	10	2175	SD-G31	15	2170	SD-G32A	0	2475	SD-G33
19/F	0	2185	SD-G31a	5	2180	SD-G32	-5	2480	SD-G33
18/F	10	2175	SD-G31	10	2175	SD-G32A	5	2470	SD-G33
17/F	15	2170	SD-G31	15	2170	SD-G32A	15	2460	SD-G33a
16/F	已做			已做			已做		
15/F	5	2180	SD-G31a	0	2185	SD-G32	5	2470	SD-G33
12/F	15	2170	SD-G31	10	2175	SD-G32A	5	2470	SD-G33
11/F	5	2180	SD-G31a	5	2180	SD-G32	5	2470	SD-G33
10/F	########	未覆		########	未覆		########	未覆	
9/F	########	未覆		########	未覆		########	未覆	
8/F	已裝			已裝			已裝		
7/F	########	未覆		########	未覆		########	未覆	
6/F	########	未覆		########	未覆		########	未覆	
	2185			2185			2475		